


トンネルの概要

資料3

① 位置図



② 地質図・縦断図


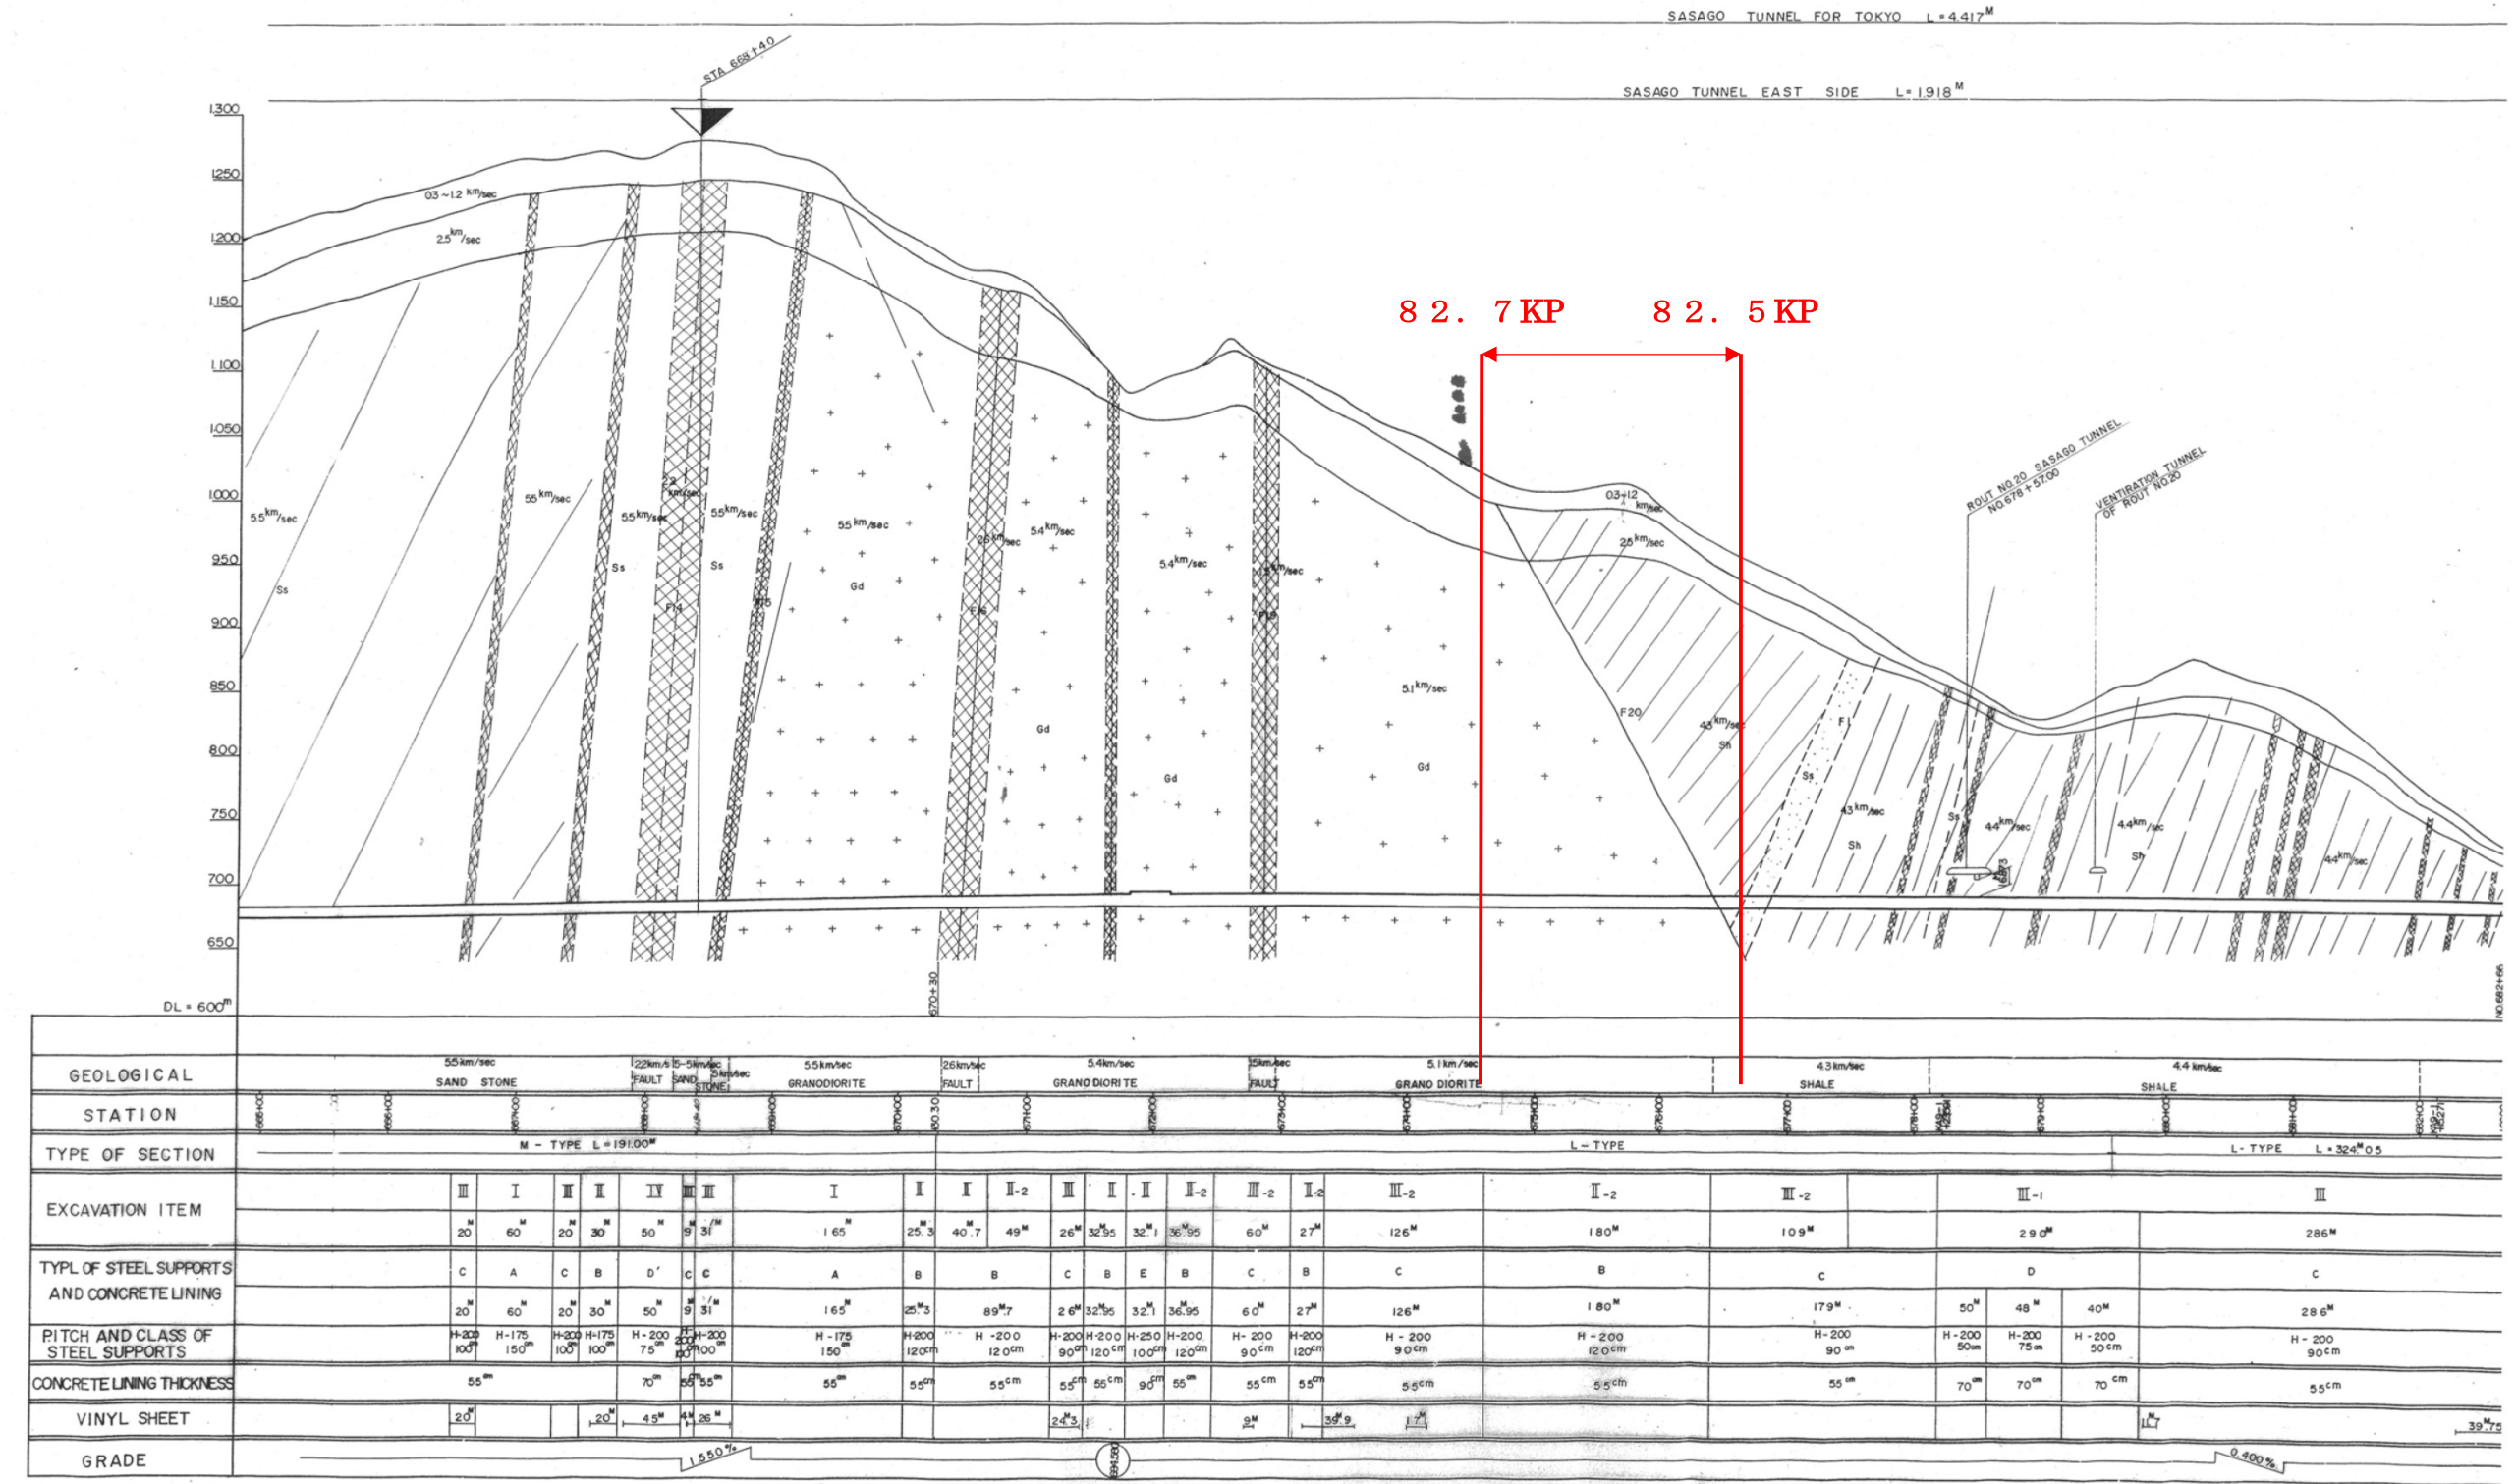


③ 笹子トンネル概要

■ 笹子トンネル概要

B板
5,010 × 1,195 × 90mm
1.385t/枚

隔壁及び吊り金具
5,300 × 1,100 × 100mm
隔壁 1.448t/枚
吊り金具 0.021t/箇所

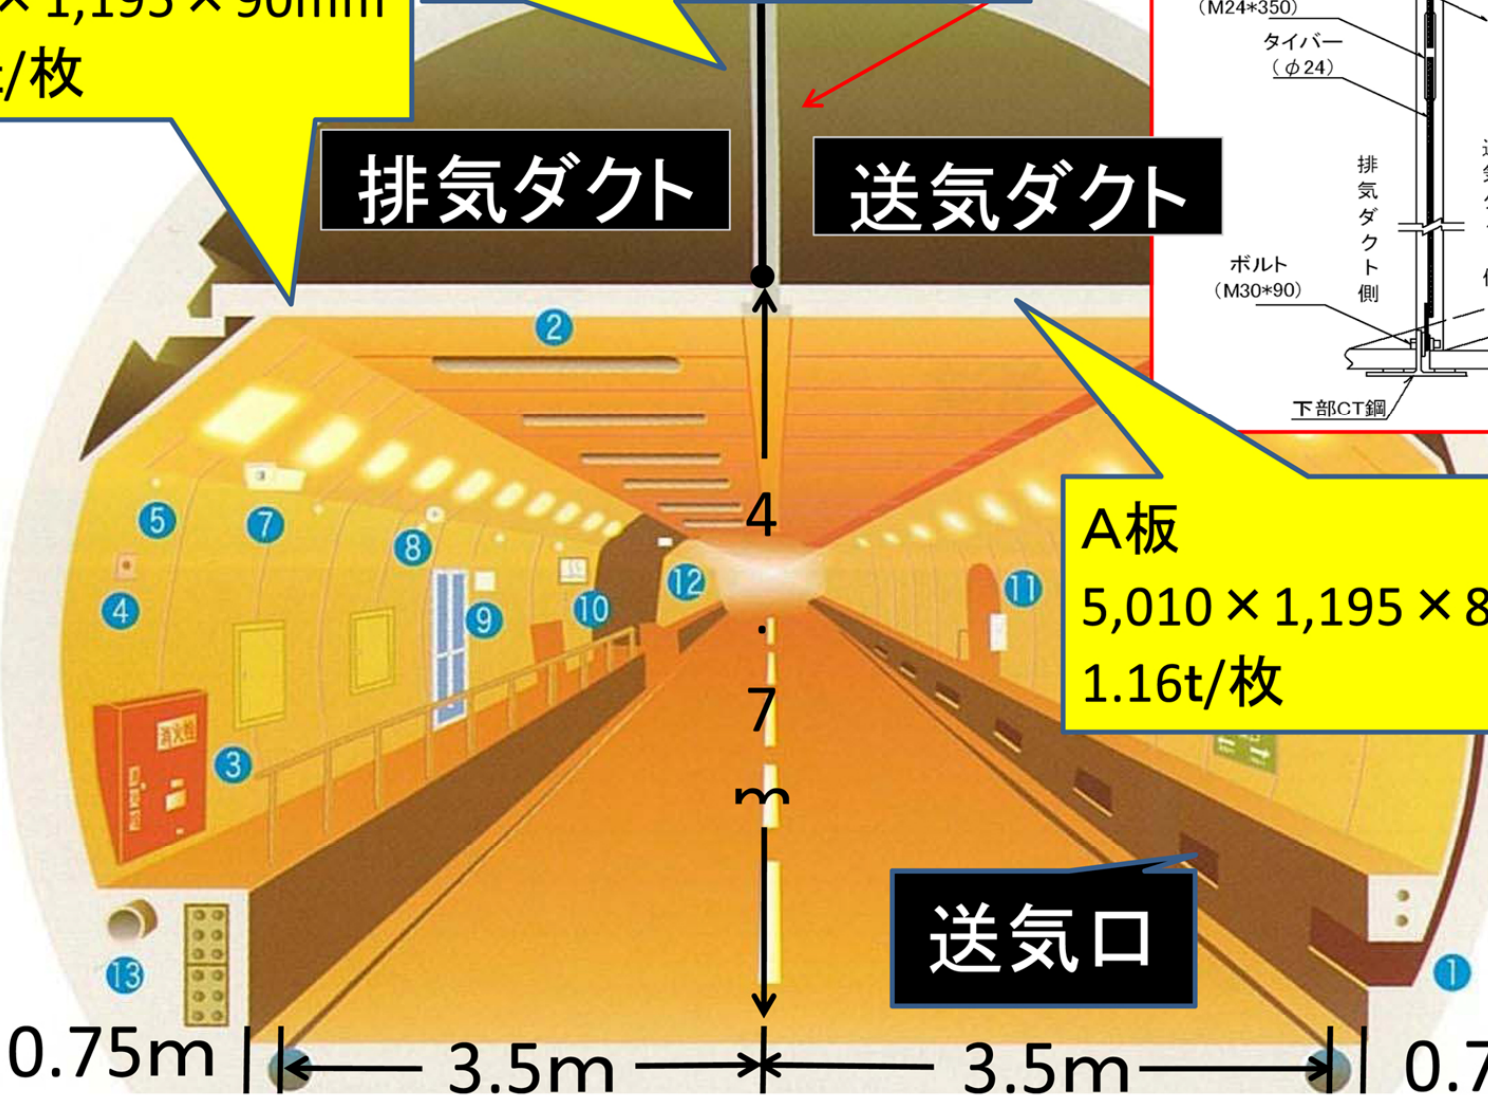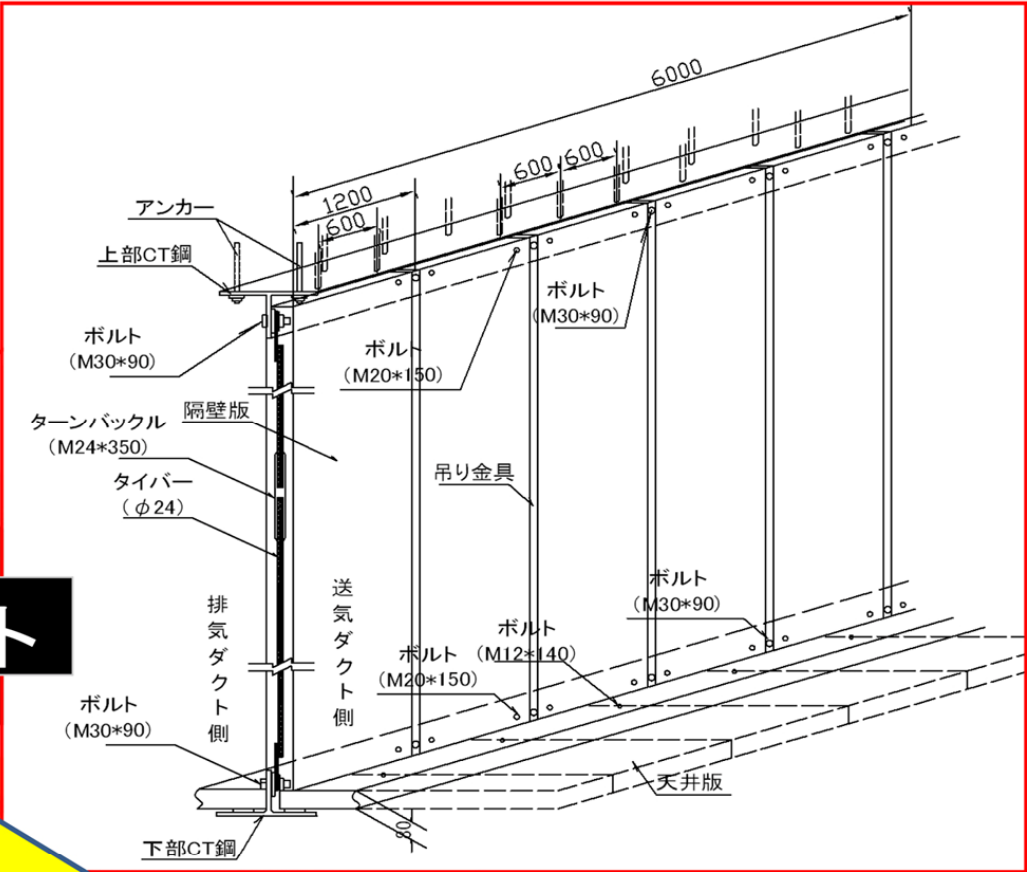


A板
5,010 × 1,195 × 80mm
1.16t/枚

昭和51年 2月25日 トンネル本体完成
昭和52年 9月24日 天井板工事完成
昭和52年12月20日 供用


①送気口	②排気口	③消火栓	④火災検知器	⑤水噴霧ノズル	⑥トンネル照明
⑦CCTV	⑧拡声放送	⑨非常電話	⑩非常駐車帯	⑪避難連絡坑	⑫情報板

SASAGO TUNNEL TYPICAL CROSS SECTION FOR TOKYO WEST SIDE
SCALE 1:50

M-TYPE - A.B.C.

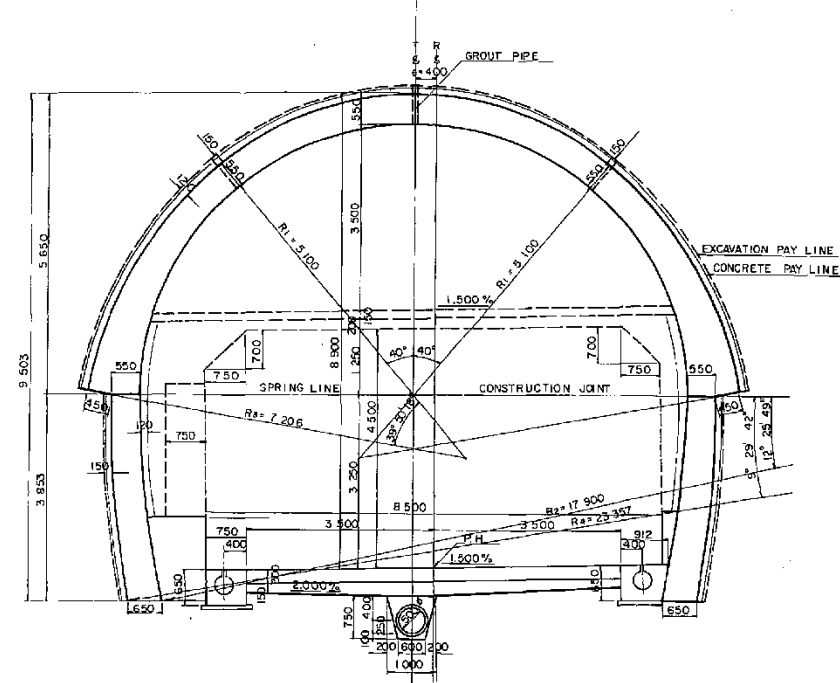


M-TYPE - D

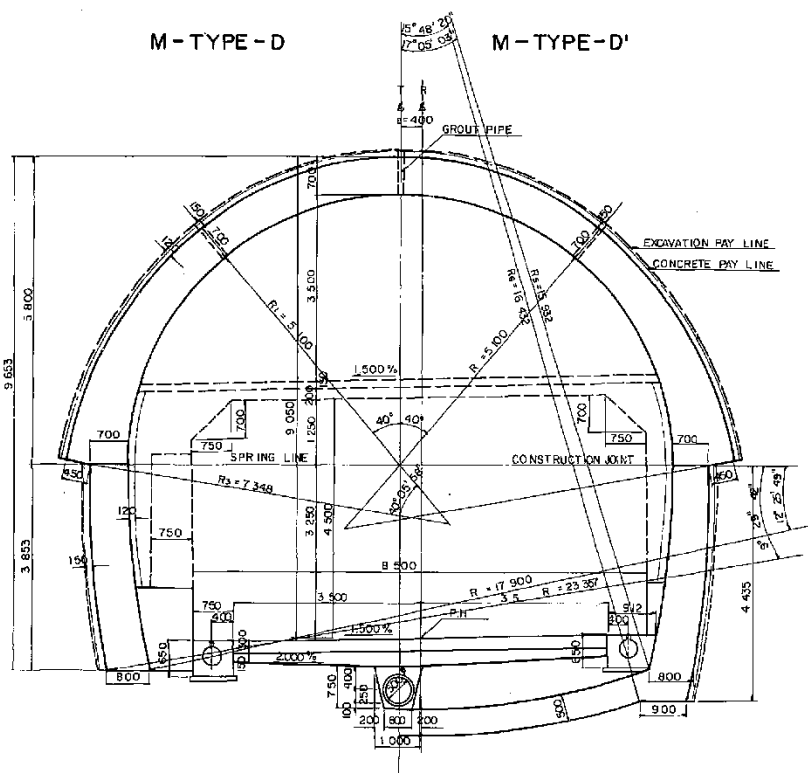


M-TYPE - D'

(L - TYPE - A.B.C)

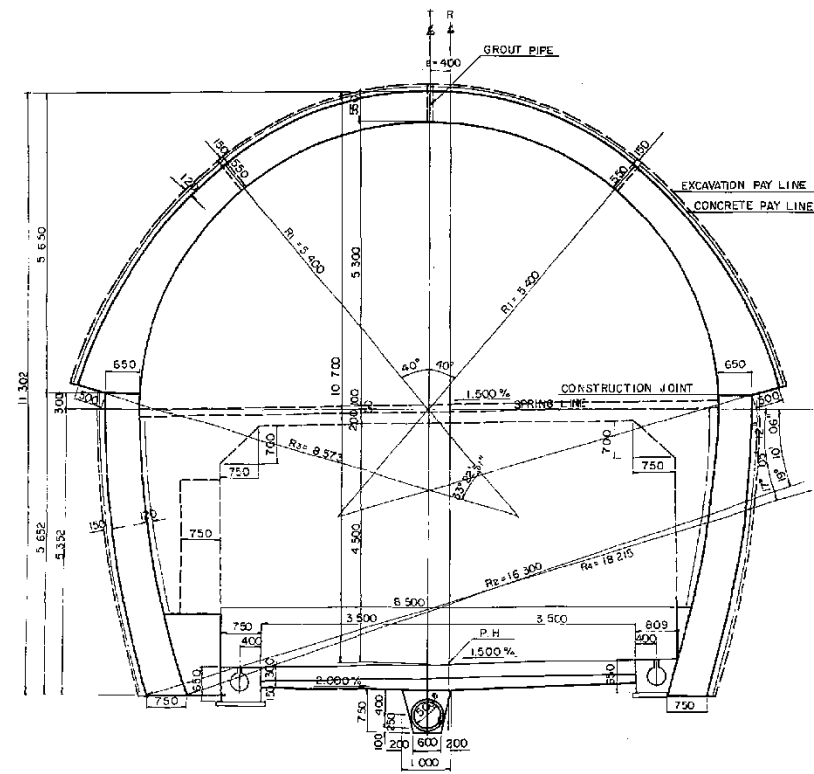

(L - TYPE - D)


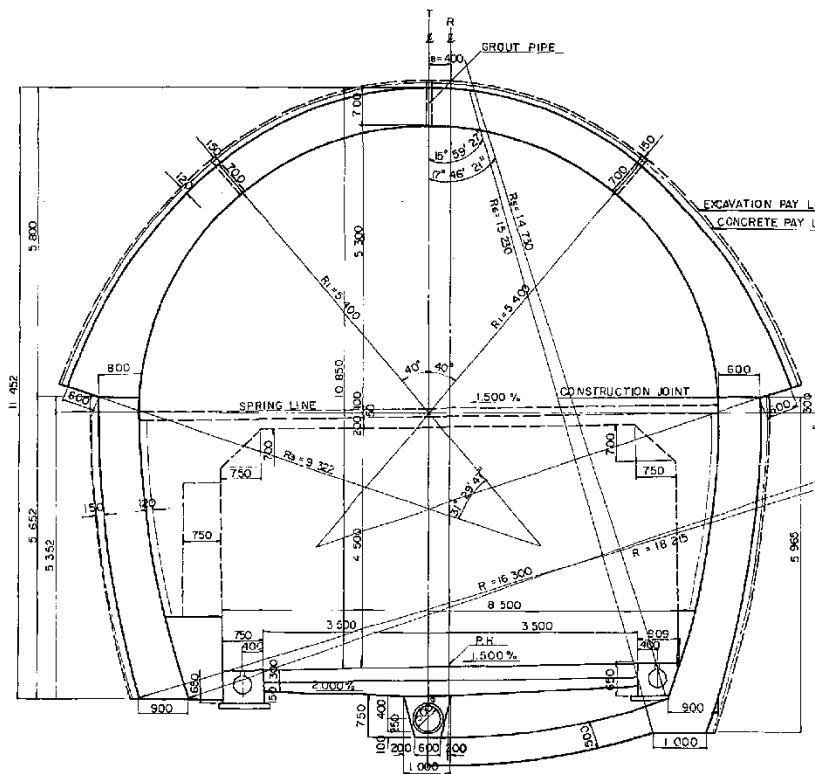


(L - TYPE - D')

中央自動車道(大月 - 勝沼) 完成図		2816
トンネル		7160
工種		22
名	笹子トンネル	555
称	標準横断面図上り線	3
日本道路公団東京第二建設局		56

図53-7#00291 号

笹子トンネル 標準断面図 (上り線)



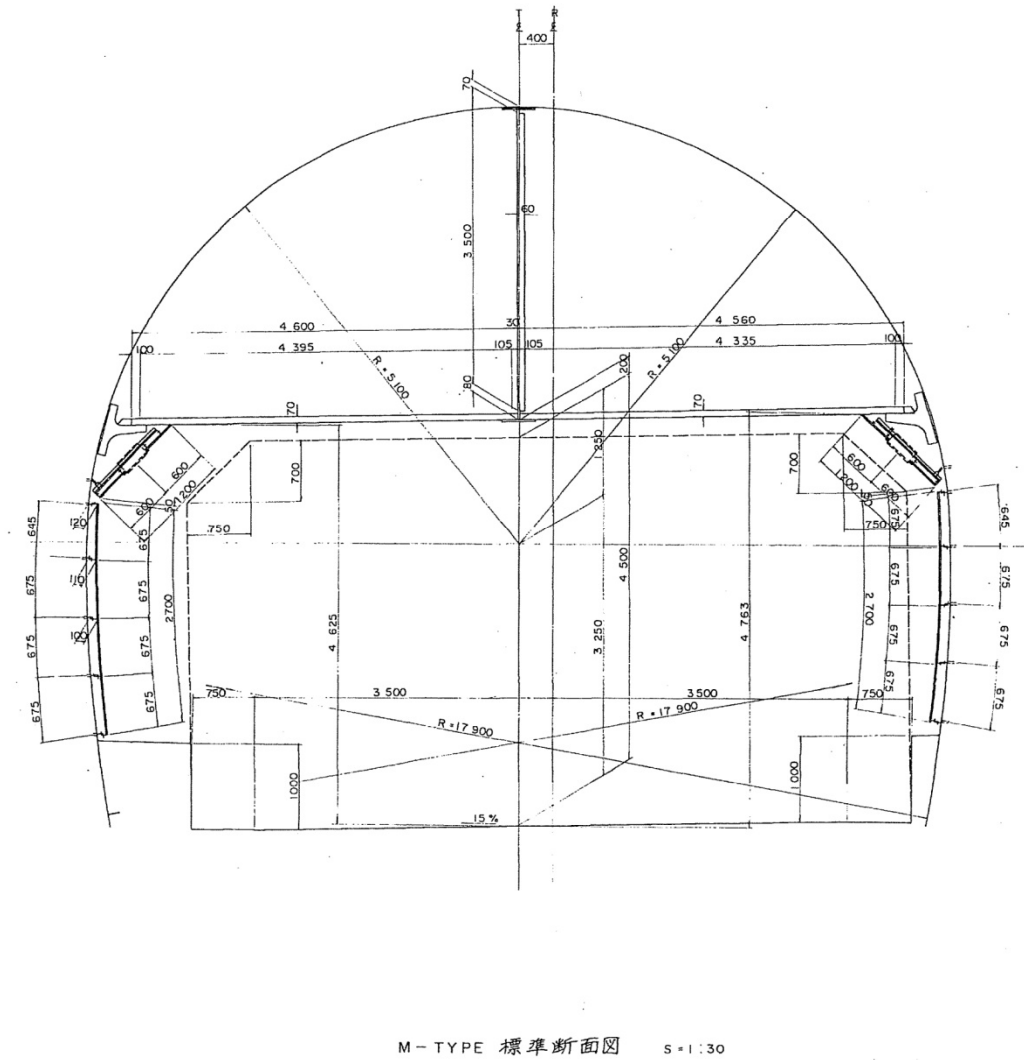
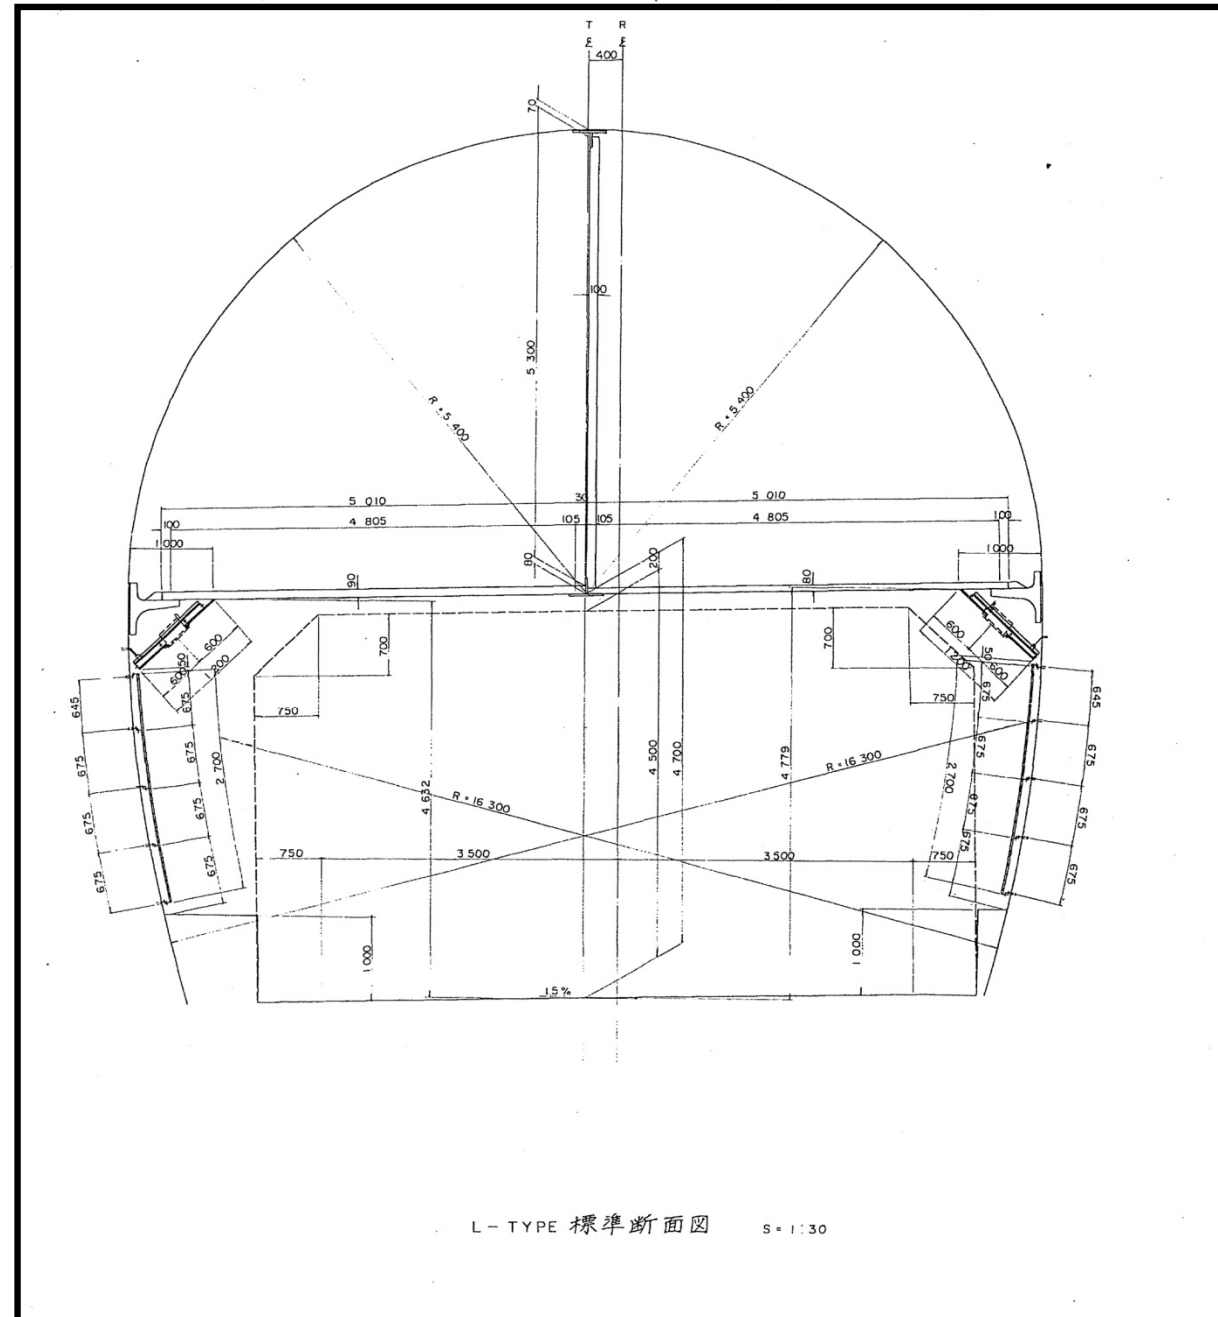


中央自動車道(大月ー勝沼)完成図		3211
		7160
工種	トンネル	417
		585
名称	笹子トンネル	縮尺 1
	天井板標準断面図(L,M) 上り線	1/30 41
日本道路公団東京第二建設局		西沢誠次郎 天井板工

昭53-7#00233号

上り線 L-7417断面 天井板標準部一般図

断面図 S=1:40

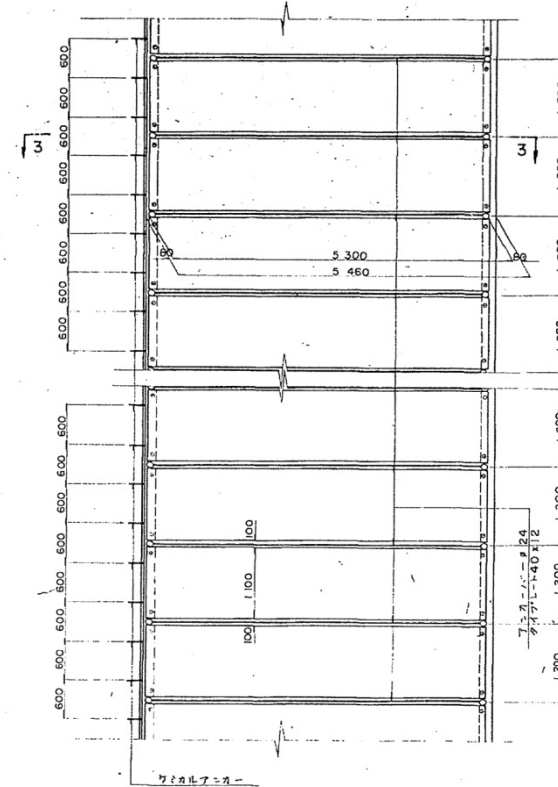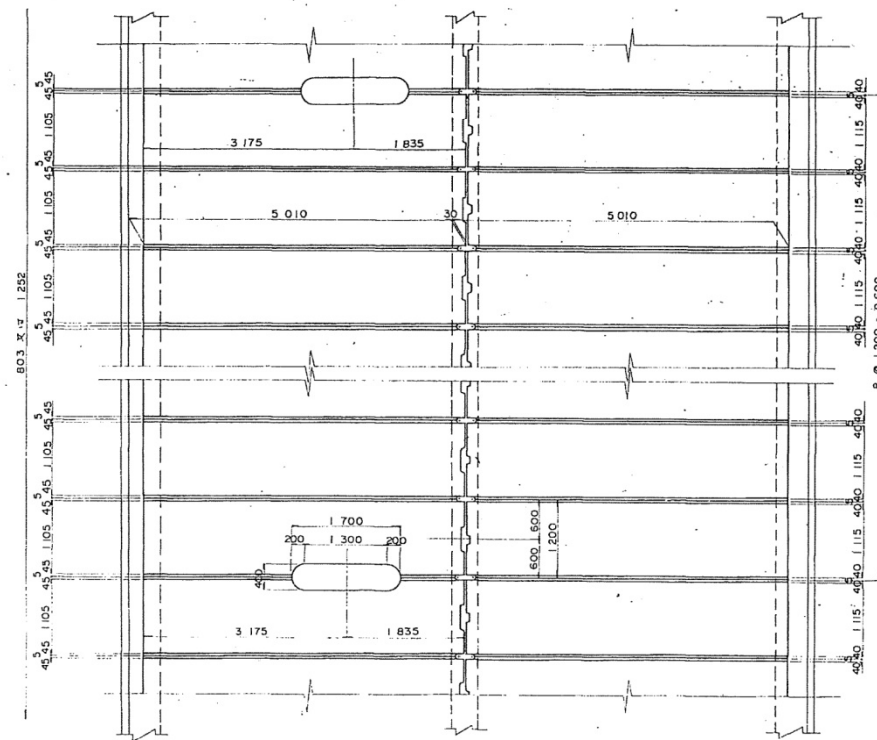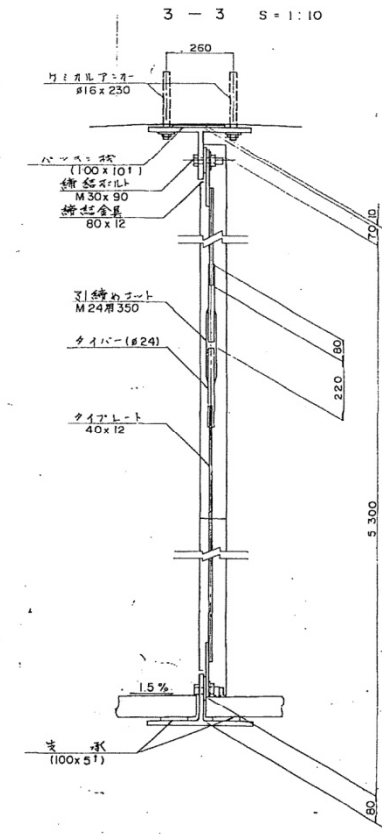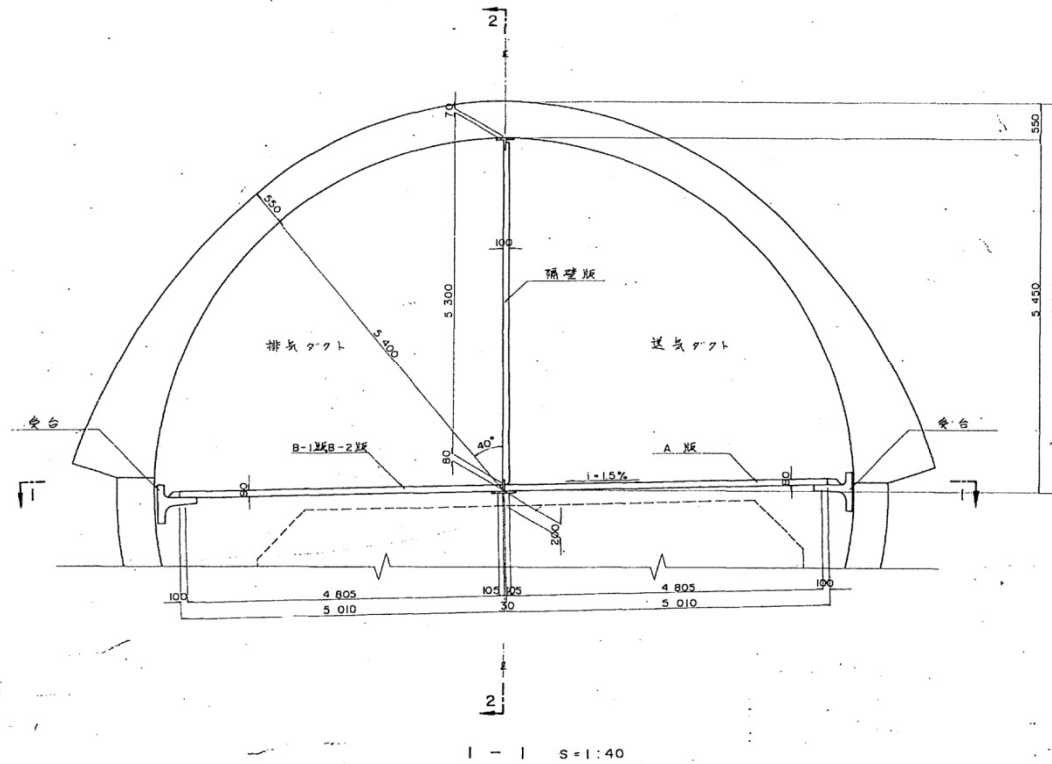

中央自動車道(大月 - 勝沼)完成図		3214
トンネル		7160
工種	トンネル	420
名	トンネル	585
称	天井板標準部一般図(L)	4
	上り線	41
日本道路公団東京第二建設局		管内無天井板 天井板工

昭53・7#00236号