


調整年月	適用
第4回 2011年3月	
第5回 2014年3月	
第6回 2017年3月	

山陽自動車道吹田山口線		
山陽自動車道(和気～山陽)		
工種	管理用平面図	
名称	山陽インターチェンジ (3)	橋尺 1/500
		5
西日本高速道路(株) 中国支社		


山陽自動車道吹田山口線 山陽自動車道(山陽~岡山)	
工種	管理用平面図
名称	KP.124.938 ~ KP.124.238 STA.113+00 ~ STA.120+00
縮尺	1/1000
頁数	2 / 21
西日本高速道路(株) 中国支社	


調整年月	適用
第1回 2019年9月	
第2回 2021年03月	
第3回 2022年03月	

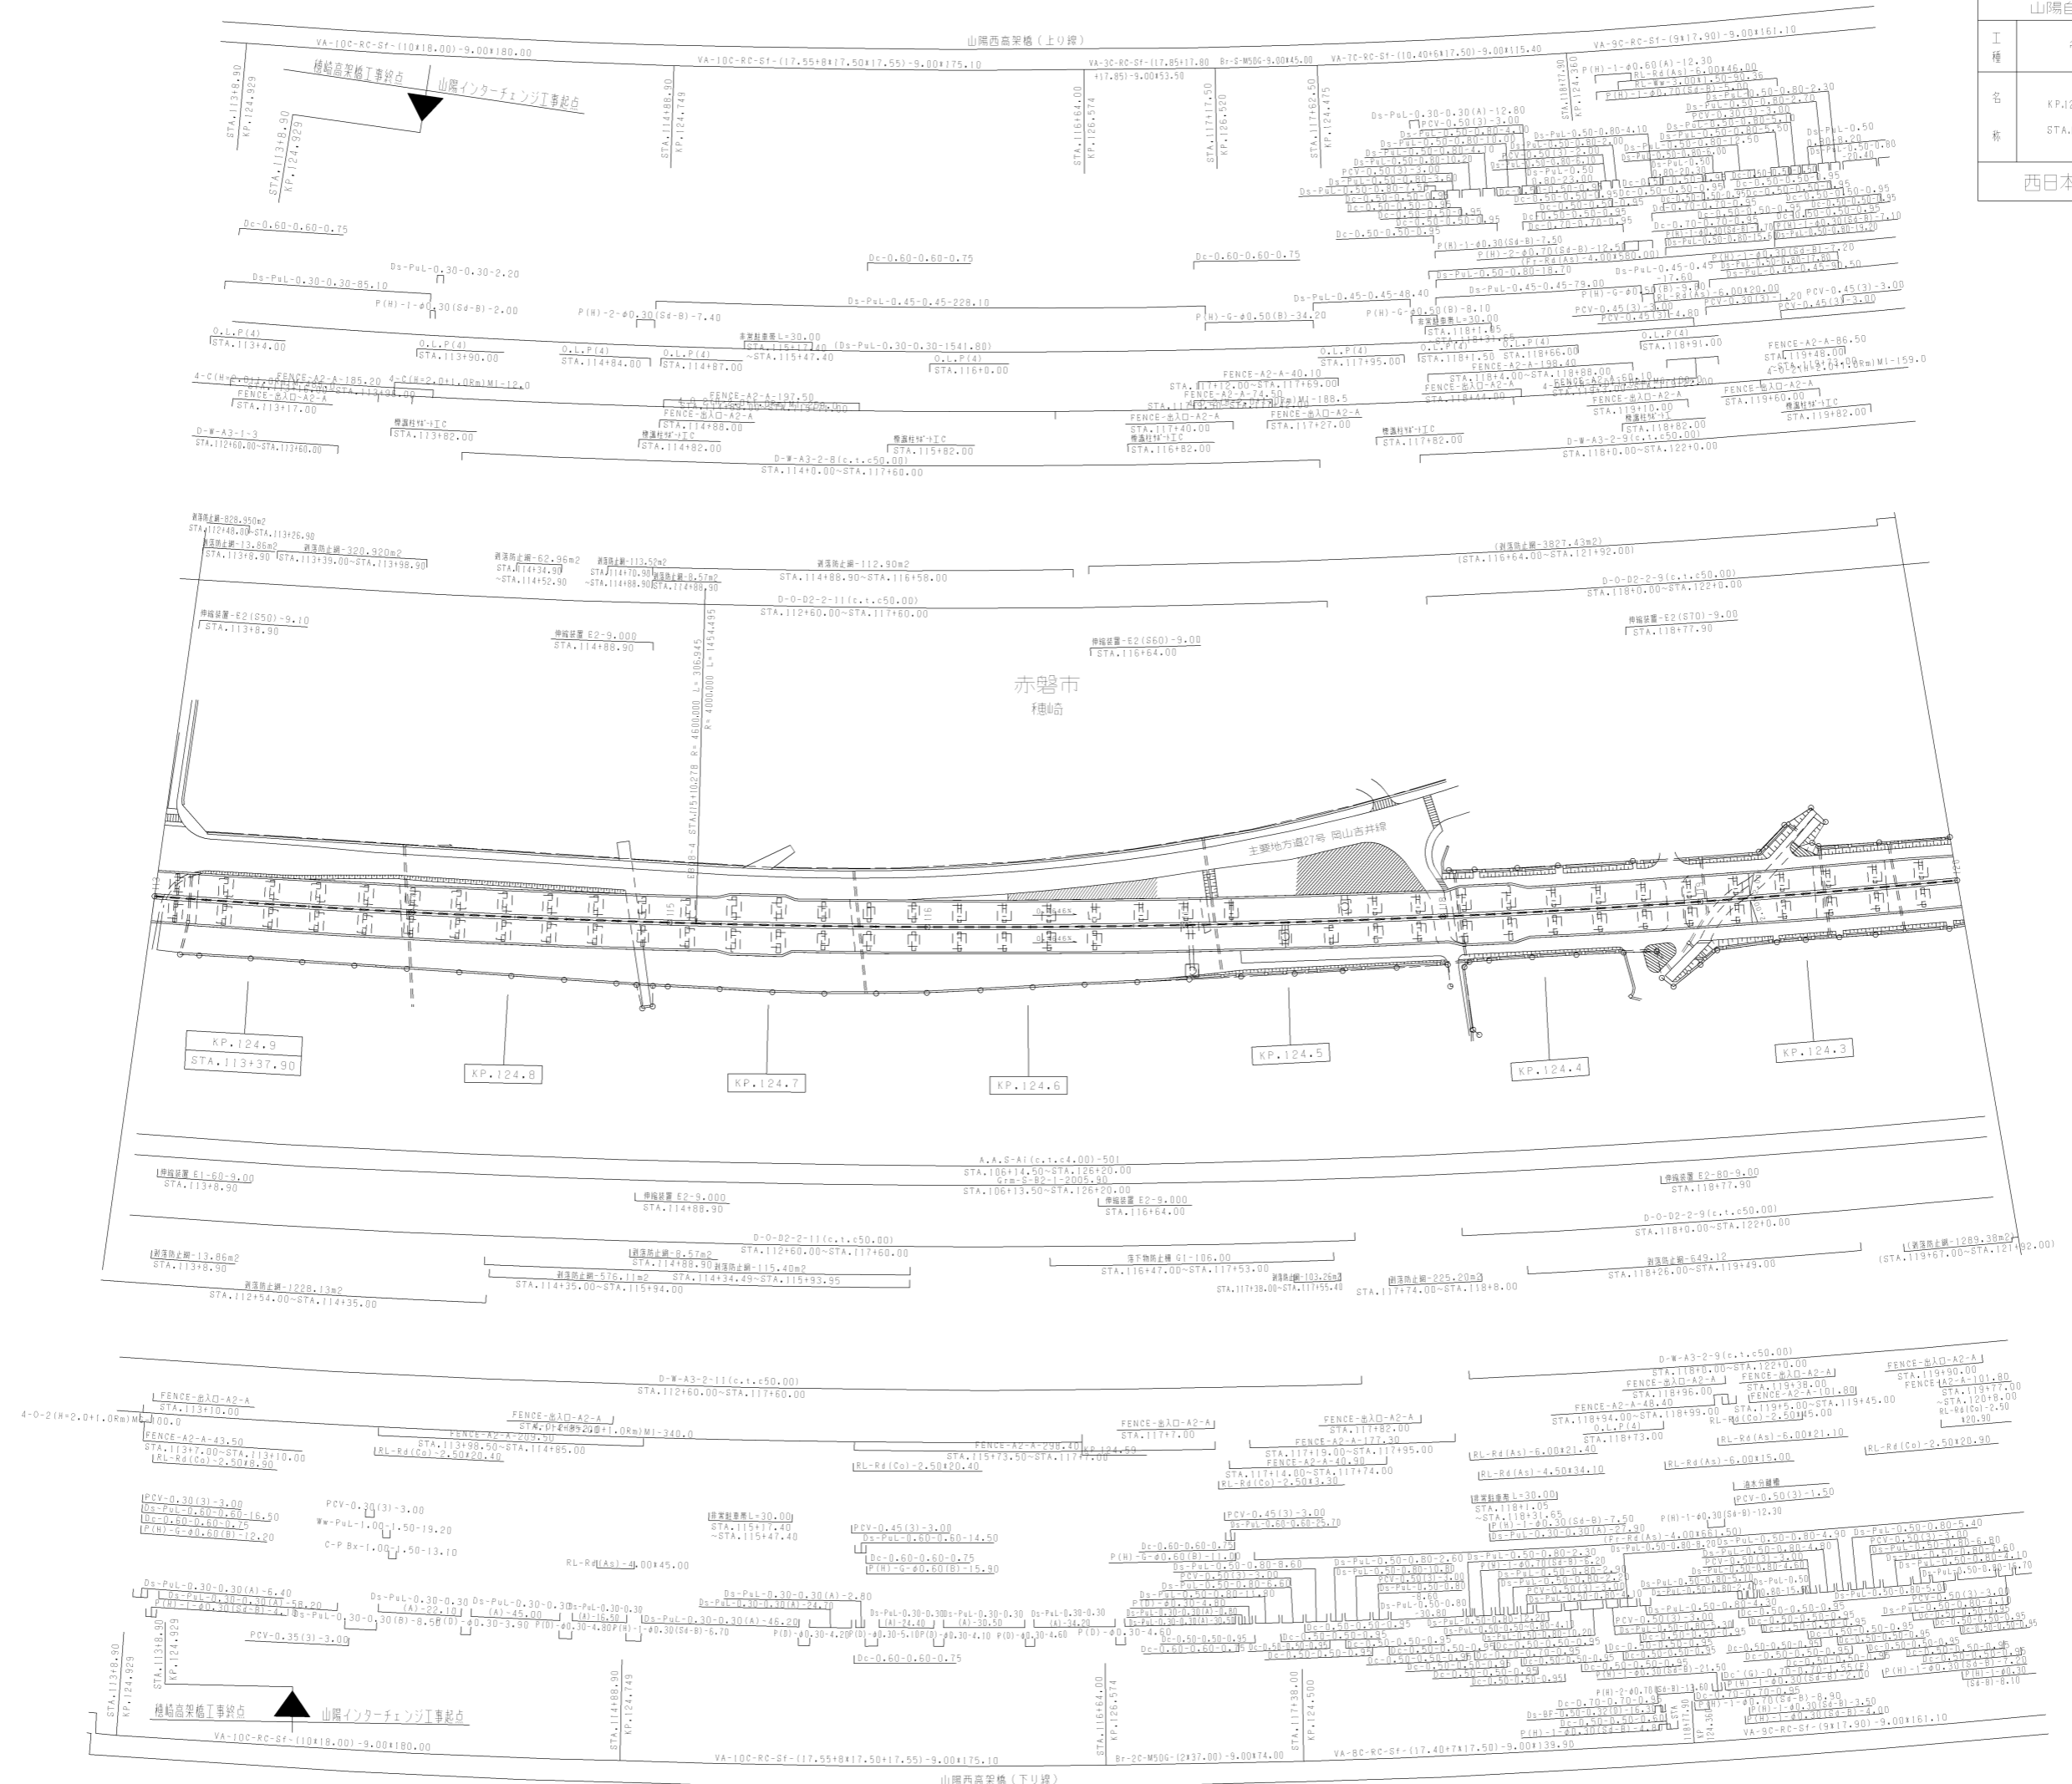

山陽自動車道吹田山口線	
山陽自動車道(山陽〜岡山)	
工種	管理用平面図
名称	KP.125.650 ~ KP.124.938 STA.106+00 ~ STA.113+00
縮尺	1/1000
頁数	3 / 21
西日本高速道路(株) 中国支社	

調整年月	適用
第1回	2015年3月
第2回	2019年3月
第3回	2021年03月

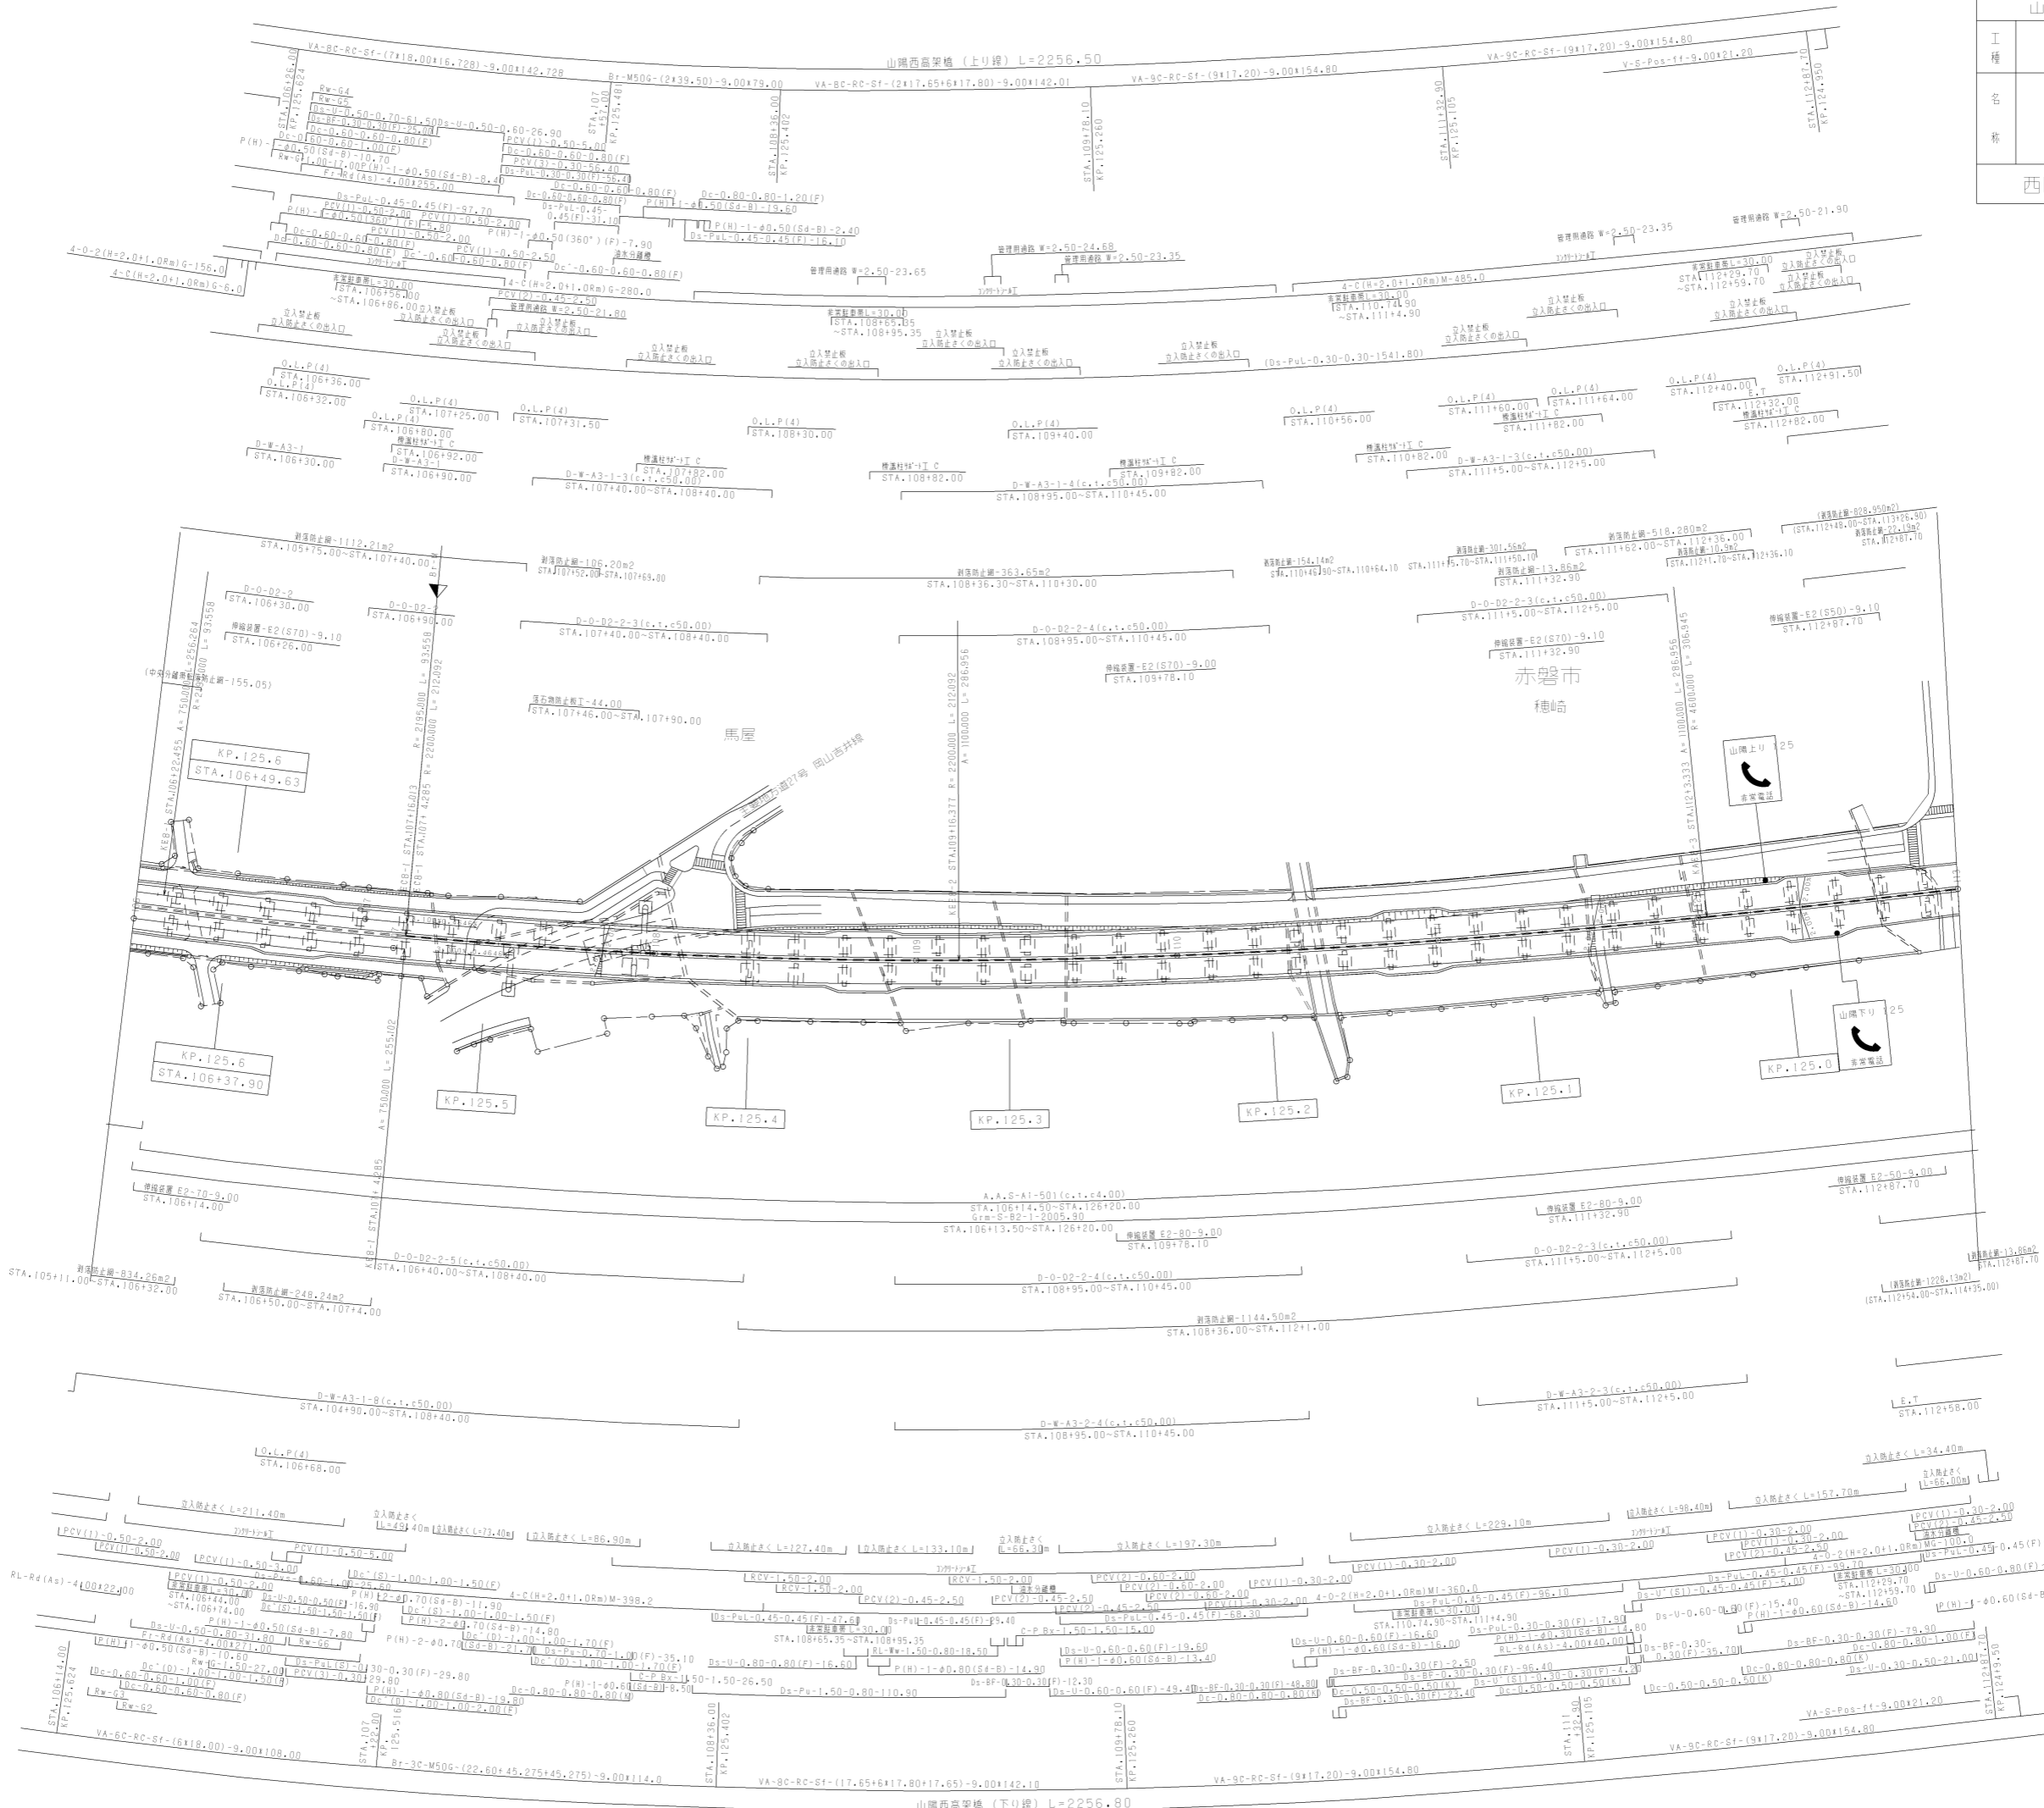

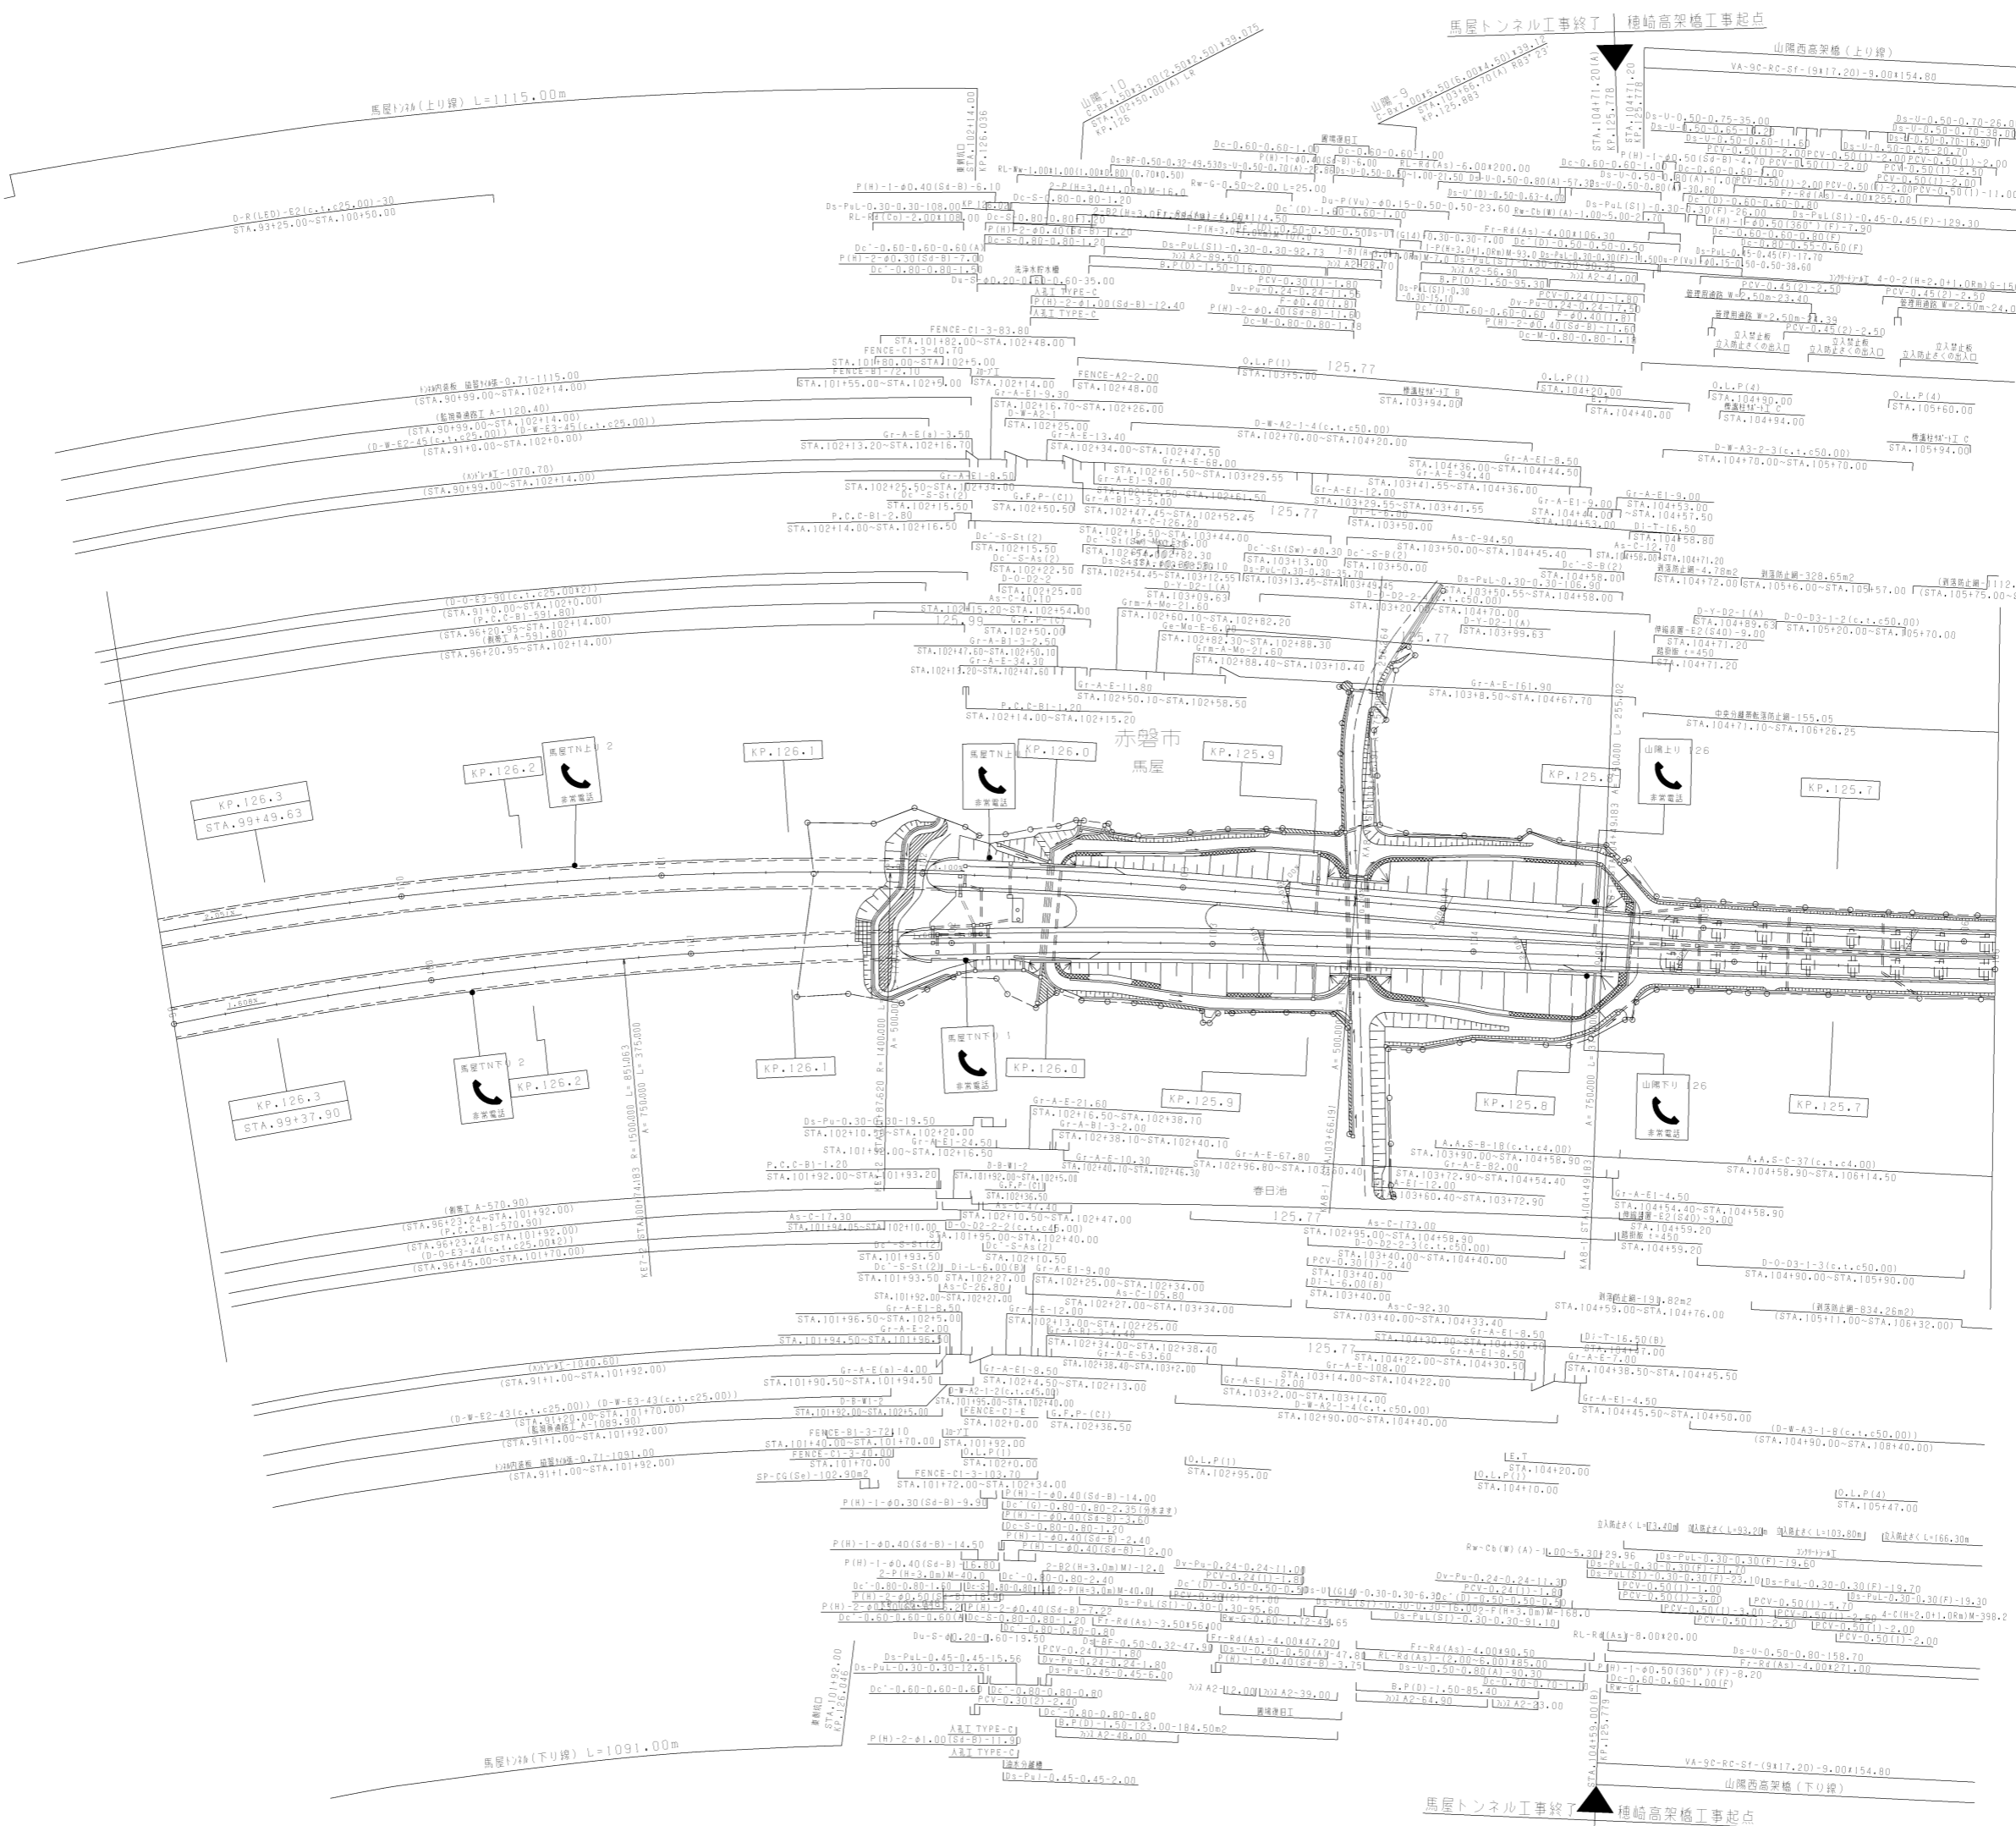

調整年月	適用
第8回 2017年3月	
第9回 2018年3月	
第10回 2021年03月	

山陽自動車道吹田山口線 山陽自動車道(山陽〜岡山)	
工種	管理用平面図
名称	KP.126.350 ~ KP.125.650 STA.99+00 ~ STA.106+00
幅尺	1/1000
枚数	4 21


STA.93+25.00~STA.100+50.00

トンネル内標 柱間タイマ長=0.71-1115.00  
STA.90+99.00~STA.102+14.00

監視機設置点 A-1120.40  
STA.90+99.00~STA.102+14.00  
D-W-E2-E2(c.t.c25.00) D-W-E3-E3(c.t.c25.00)  
STA.91+0.00~STA.102+0.00

監視機設置点 B-1070.70  
STA.90+99.00~STA.102+14.00 Ds-S1-#0.20-1115.00

赤磐市  
馬屋


岡山市  
車佐

D-W-E3-E3(c.t.c25.00) Ds-S1-#0.20-1115.00  
STA.91+0.00~STA.102+0.00

P.C.C-B1-514.30  
STA.90+99.00~STA.96+14.47  
監視機設置点 A-514.30  
STA.90+99.00~STA.96+14.47

監視機設置点 B-6.48  
STA.96+14.47~STA.96+20.95  
監視機設置点


P.C.C-B1-591.80  
STA.96+20.95~STA.102+14.00  
監視機設置点 A-591.80  
STA.96+20.95~STA.102+14.00

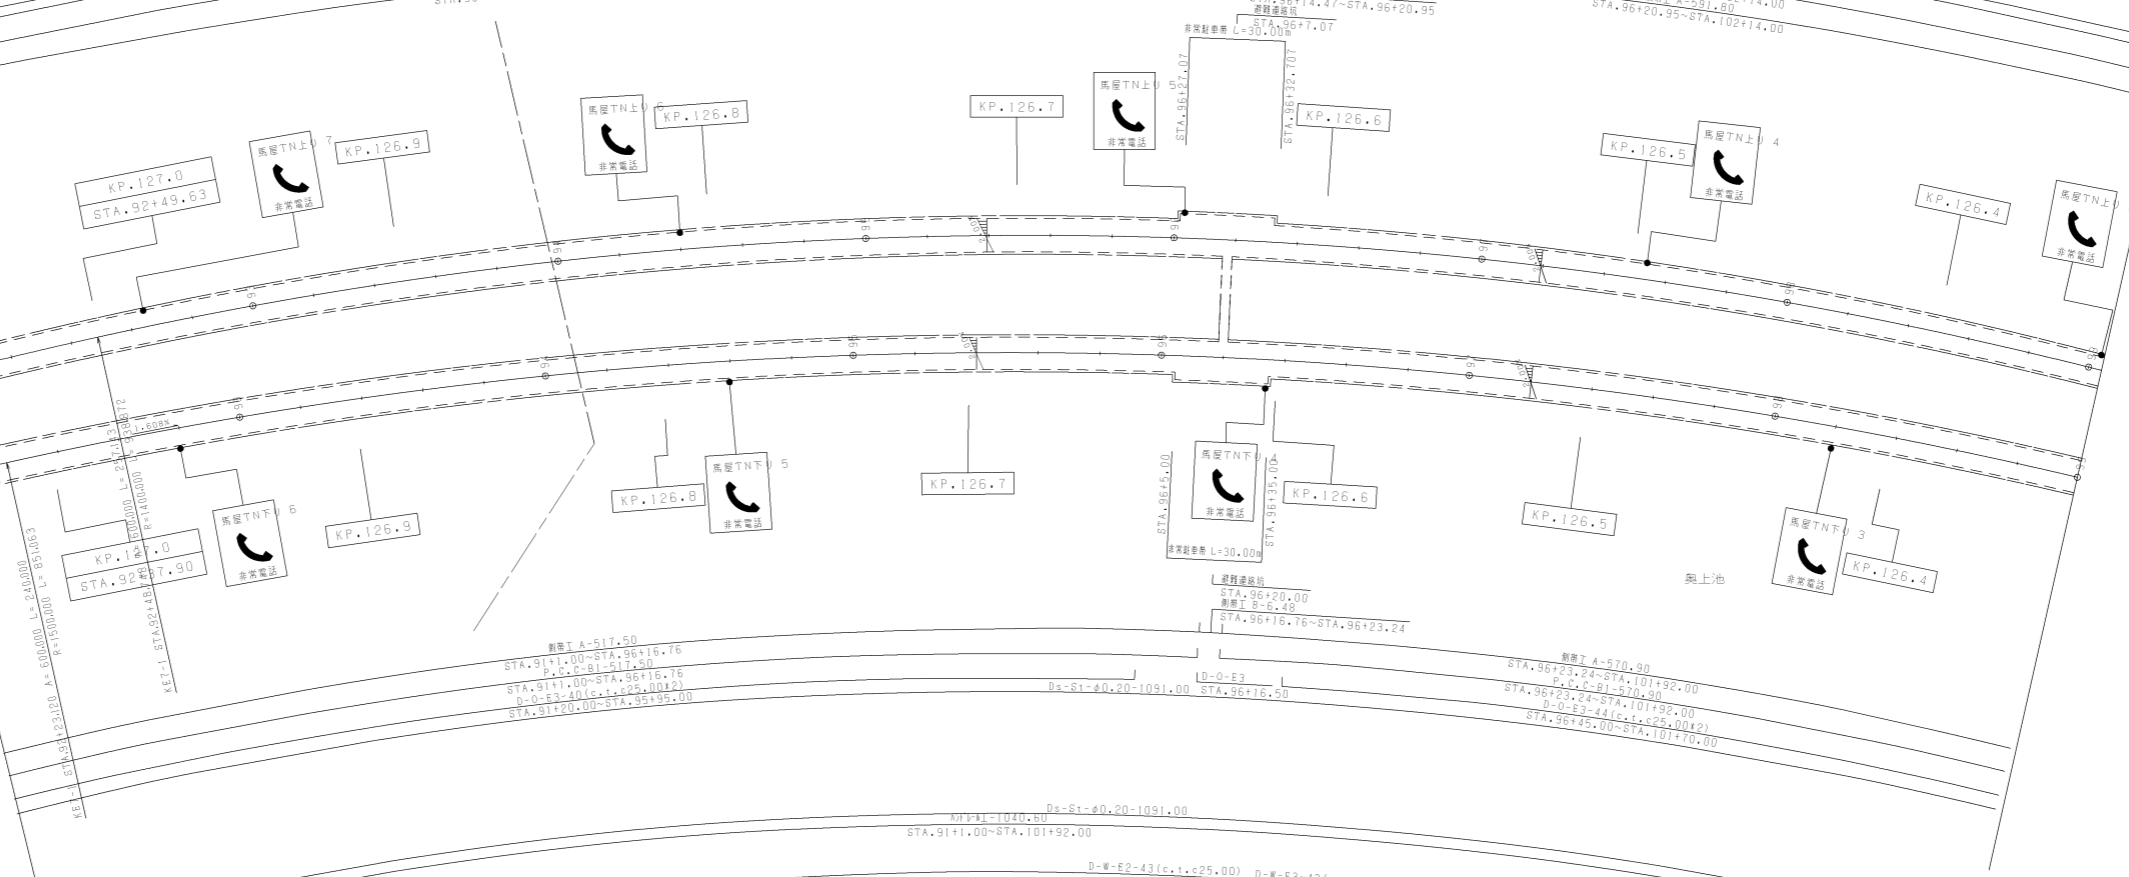


馬屋126(下り線) L=1091.00m

調整年月	適用
第1回 2005年08月	
第2回 2011年3月	
第3回 2018年3月	

山陽自動車道吹田山口線		—	
山陽自動車道(山陽~岡山)		—	
工種	管理用平面図	—	
名称	KP.127.050 ~ KP.126.350	縮尺	5/21
	STA.92+00 ~ STA.99+00		
西日本高速道路(株) 中国支社			

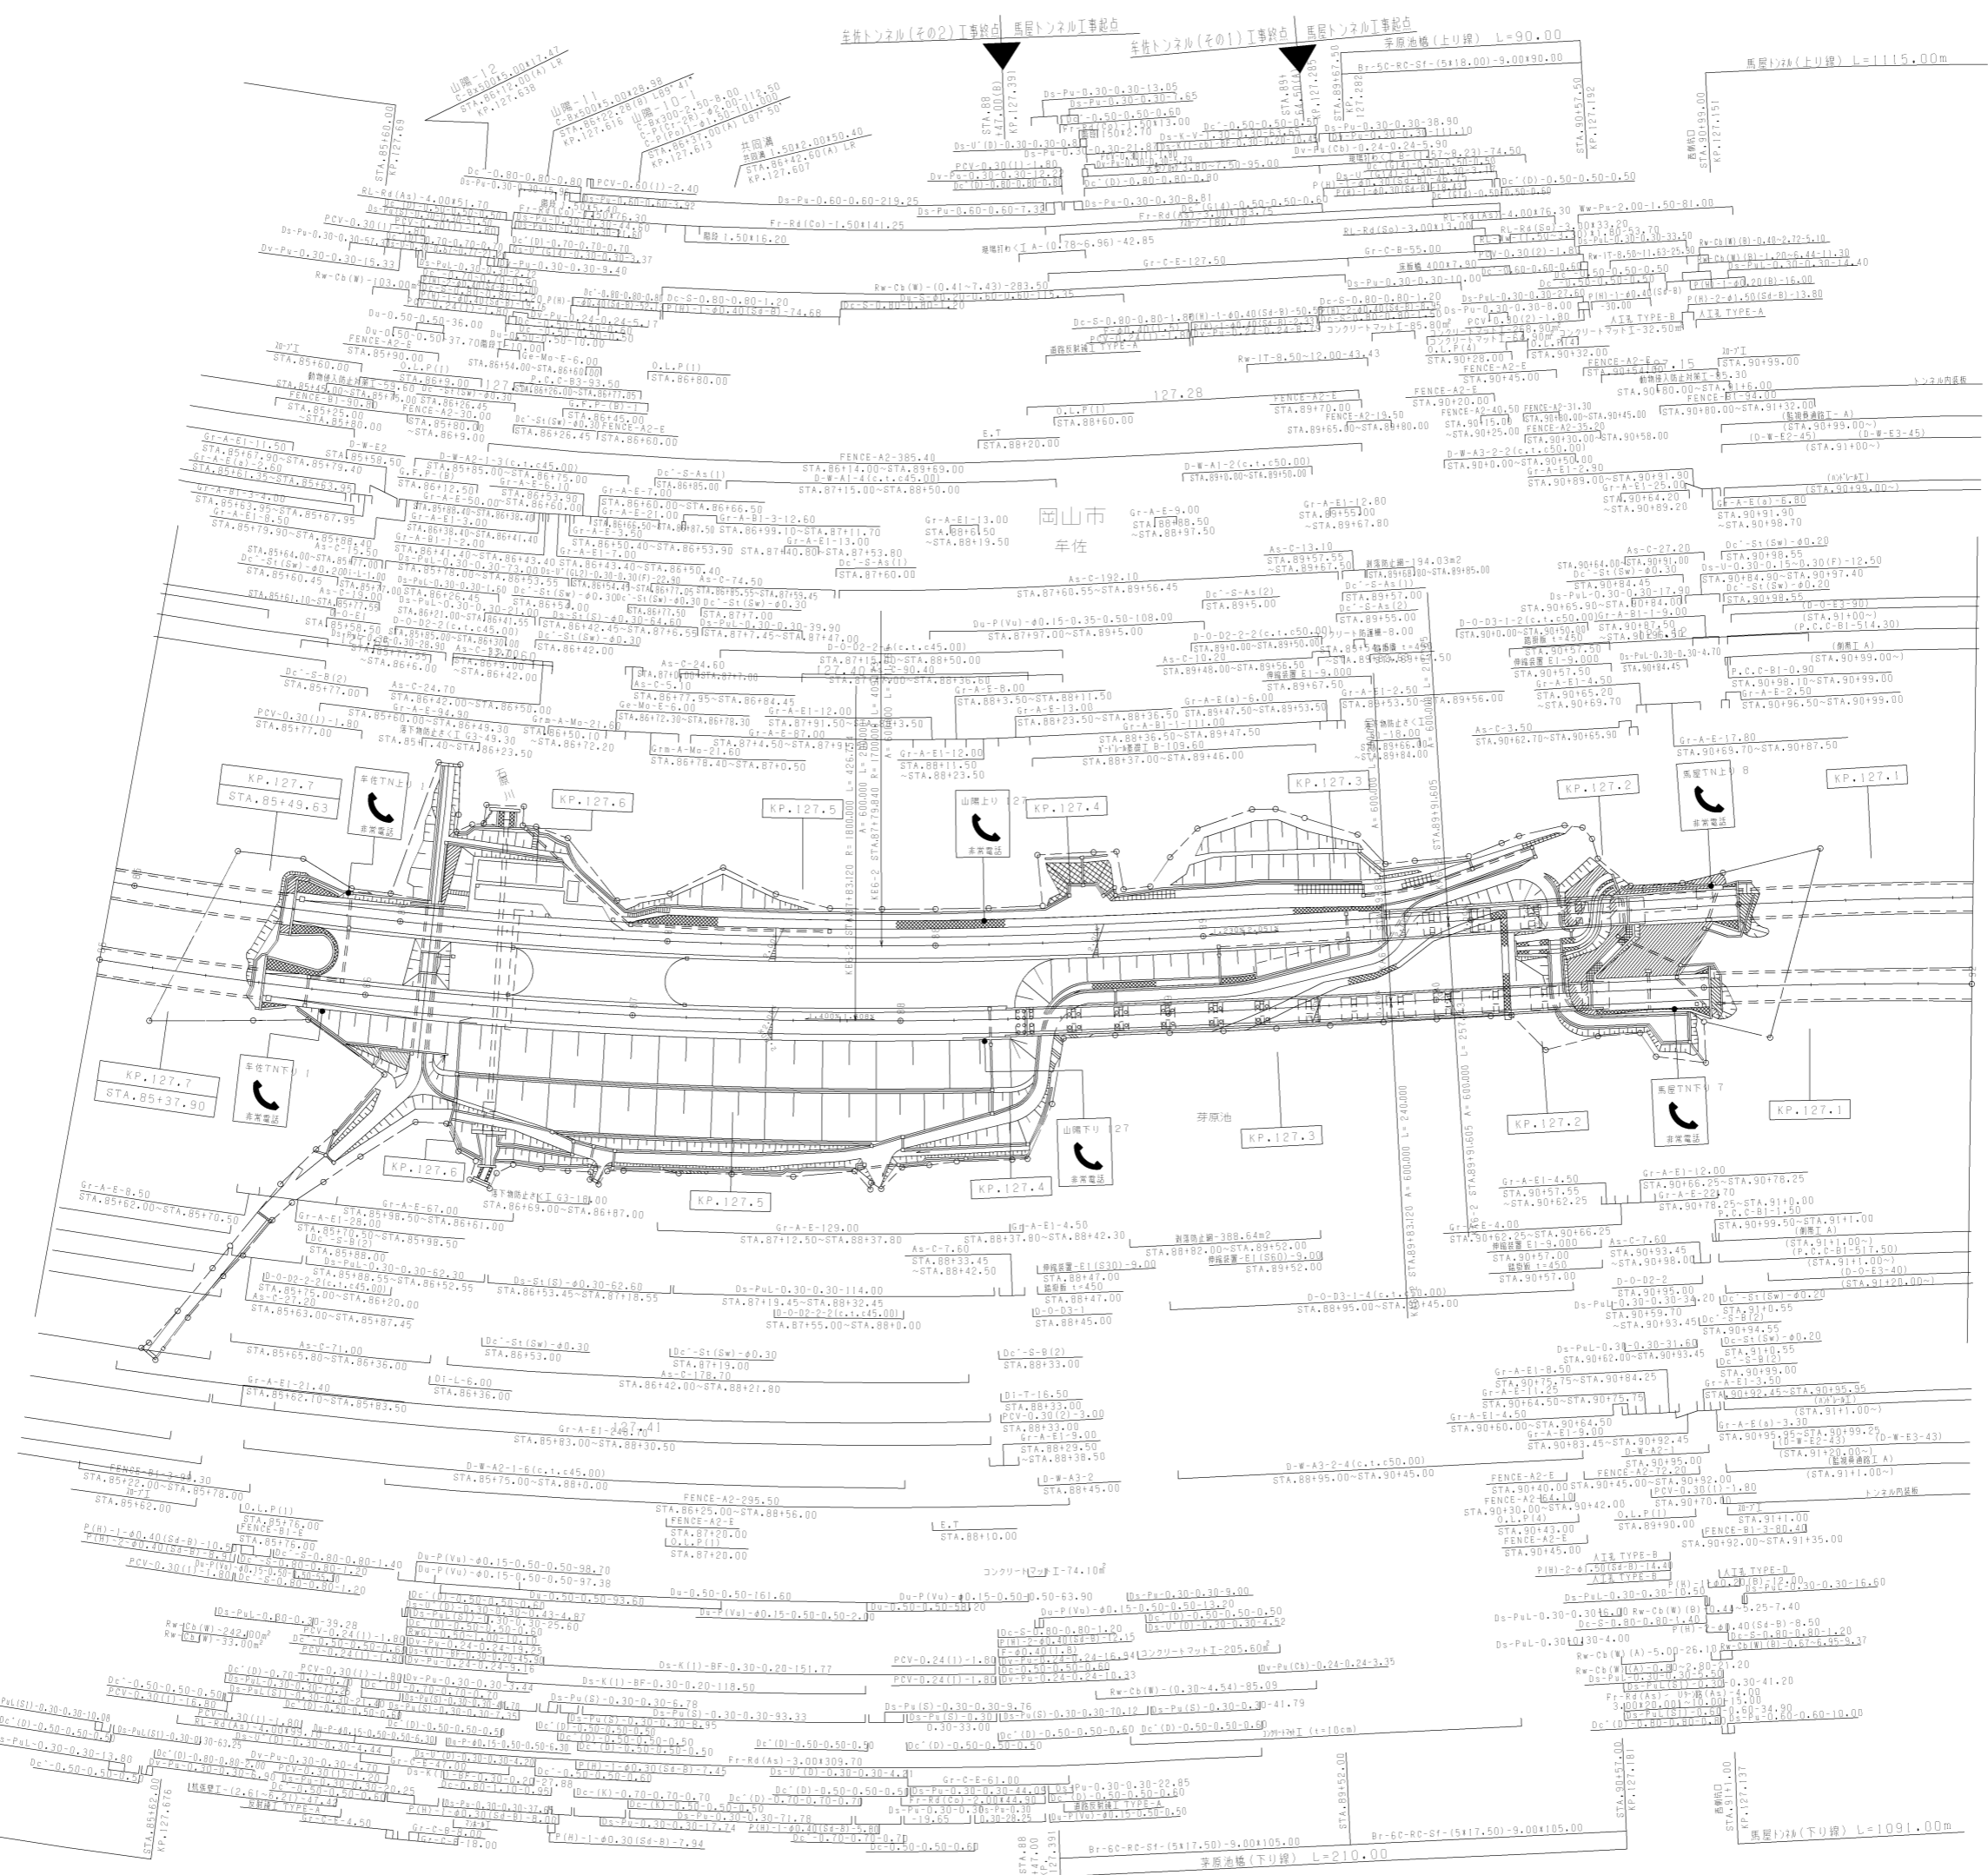

工種	山陽自動車道吹田山口線	
	山陽自動車道(山陽~岡山)	
名称	管理用平面図	
	KP.127.750 ~ KP.127.050	幅尺
	STA.85+00 ~ STA.92+00	1/1000
		6
		21

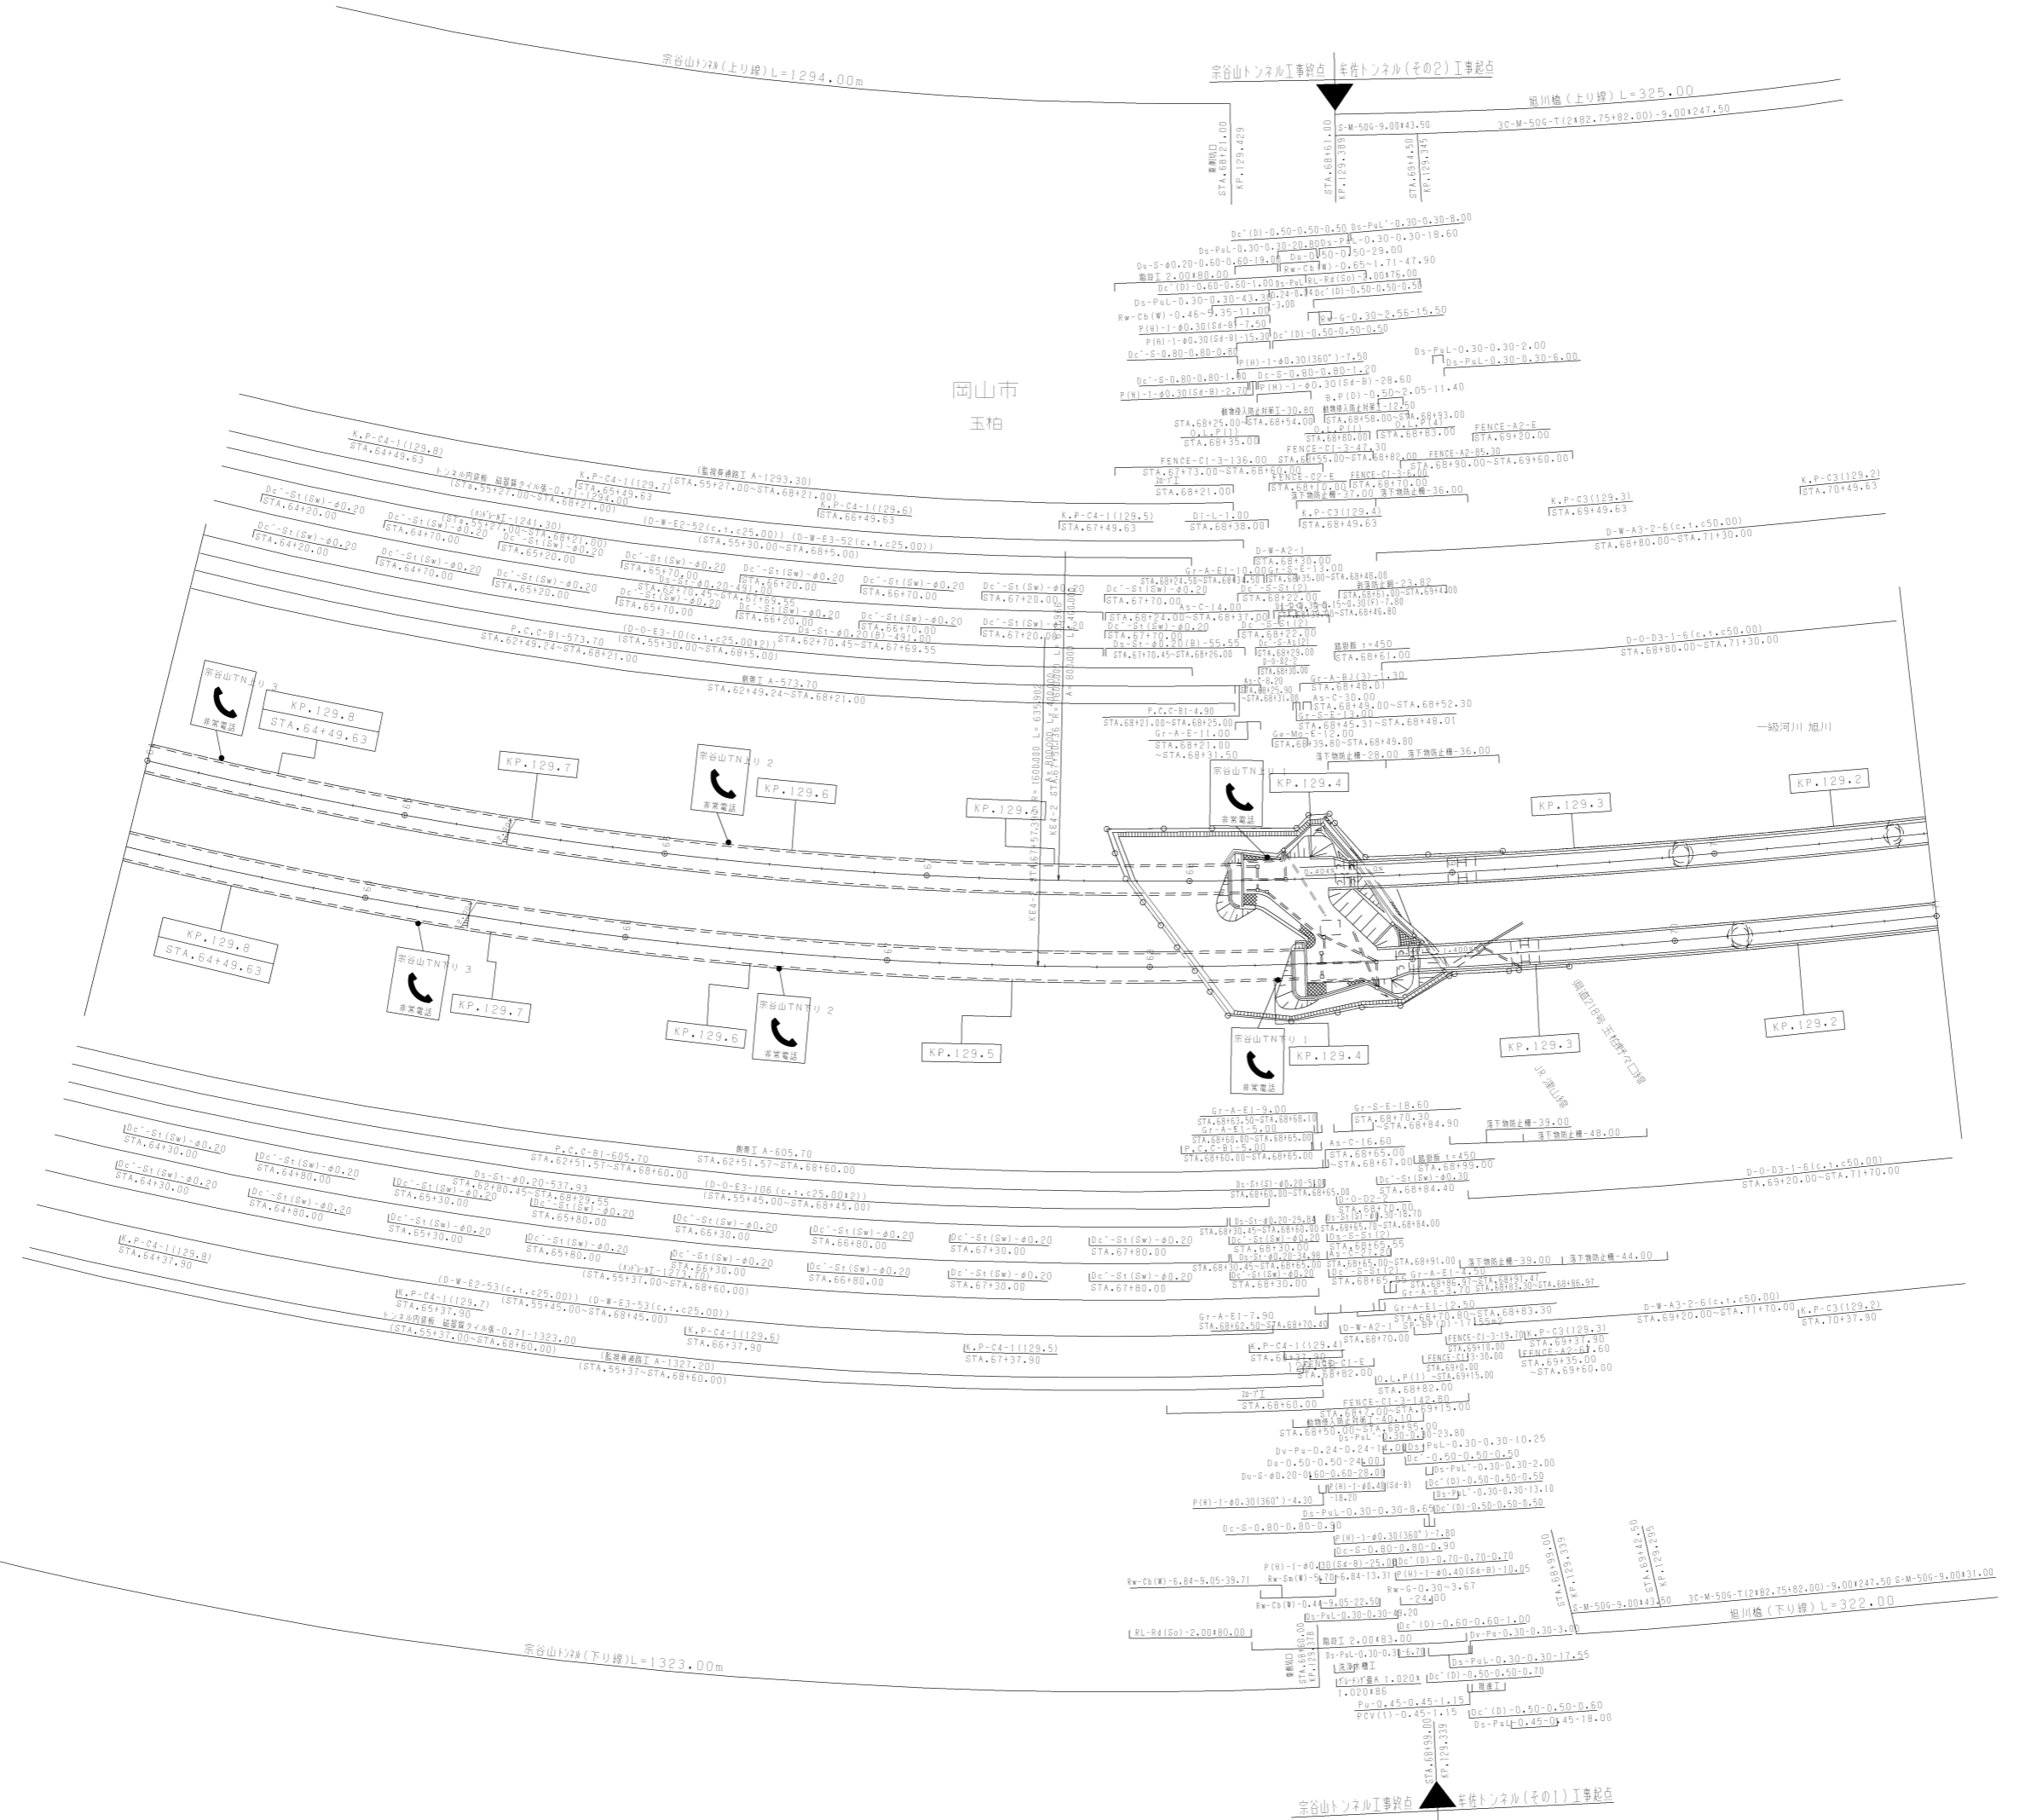


調整年月	適用
第4回 2018年3月	
第5回 2019年3月	
第6回 2022年03月	

山陽自動車道吹田山口線		
山陽自動車道(山陽～岡山)		
工種	管理用平面図	
名	KP.129.850 ~ KP.129.150	幅尺
称	STA.64.00 ~ STA.71.00	1/1000
		9
		21
西日本高速道路(株) 中国支社		

宗谷山122#(上り線) L=1294.00m


岡山市  
玉柏

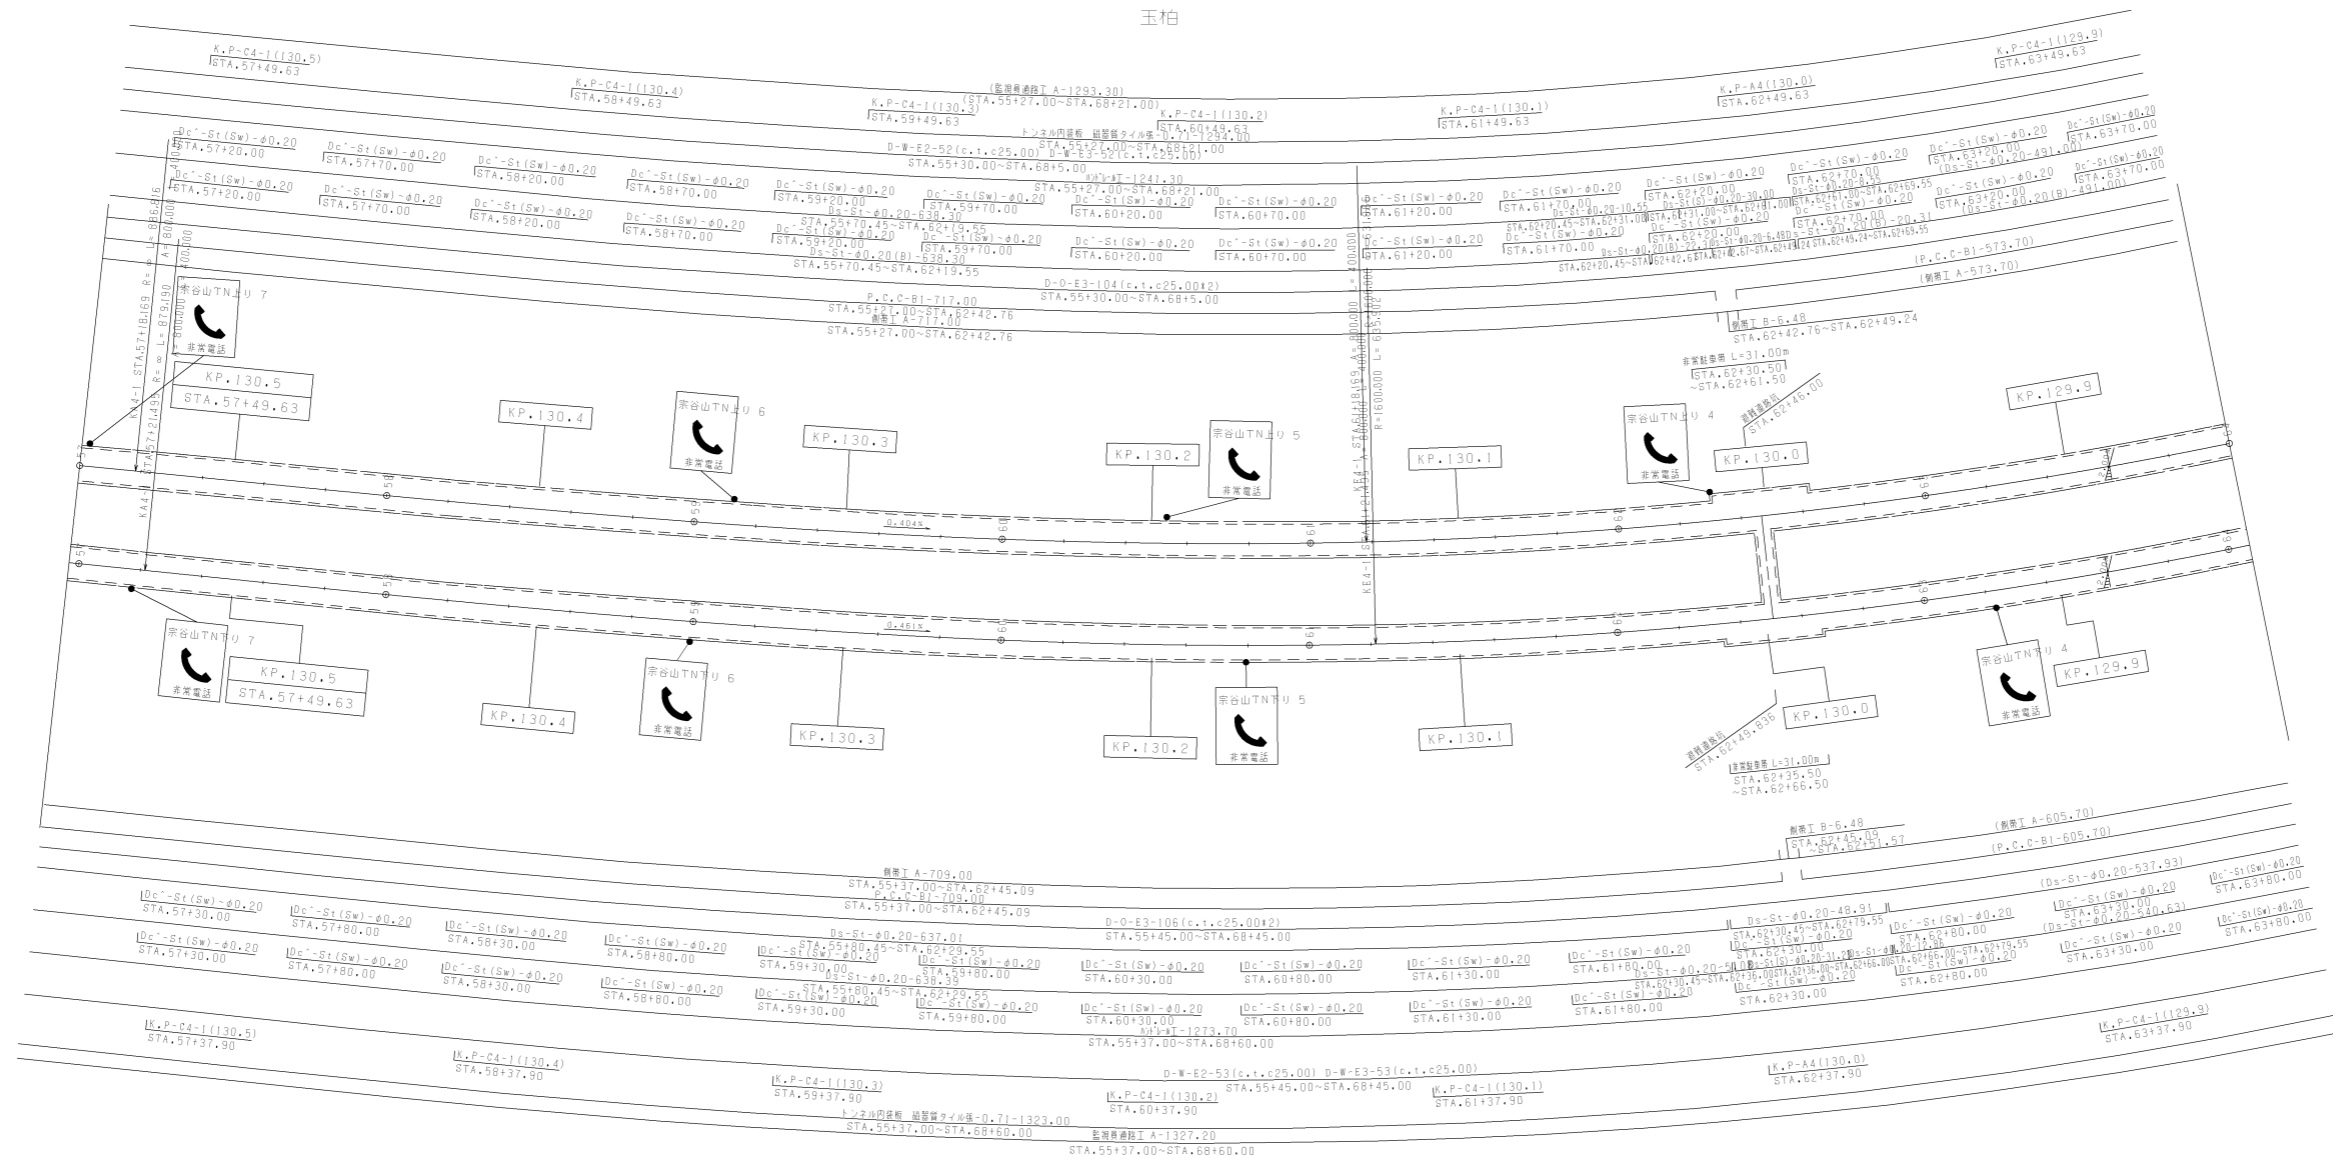

調整年月	適用
第1回 2005年08月	
第2回 2011年3月	
第3回 2018年3月	

山陽自動車道吹田山口線		—	
山陽自動車道(山陽~岡山)		—	
工種	管理用平面図	—	
名称	KP.130.550 ~ KP.129.850 STA.57+00 ~ STA.64+00	縮尺	1/1000
			10 21
西日本高速道路(株) 中国支社			

宗谷山122#(下り線) L=1323.00m

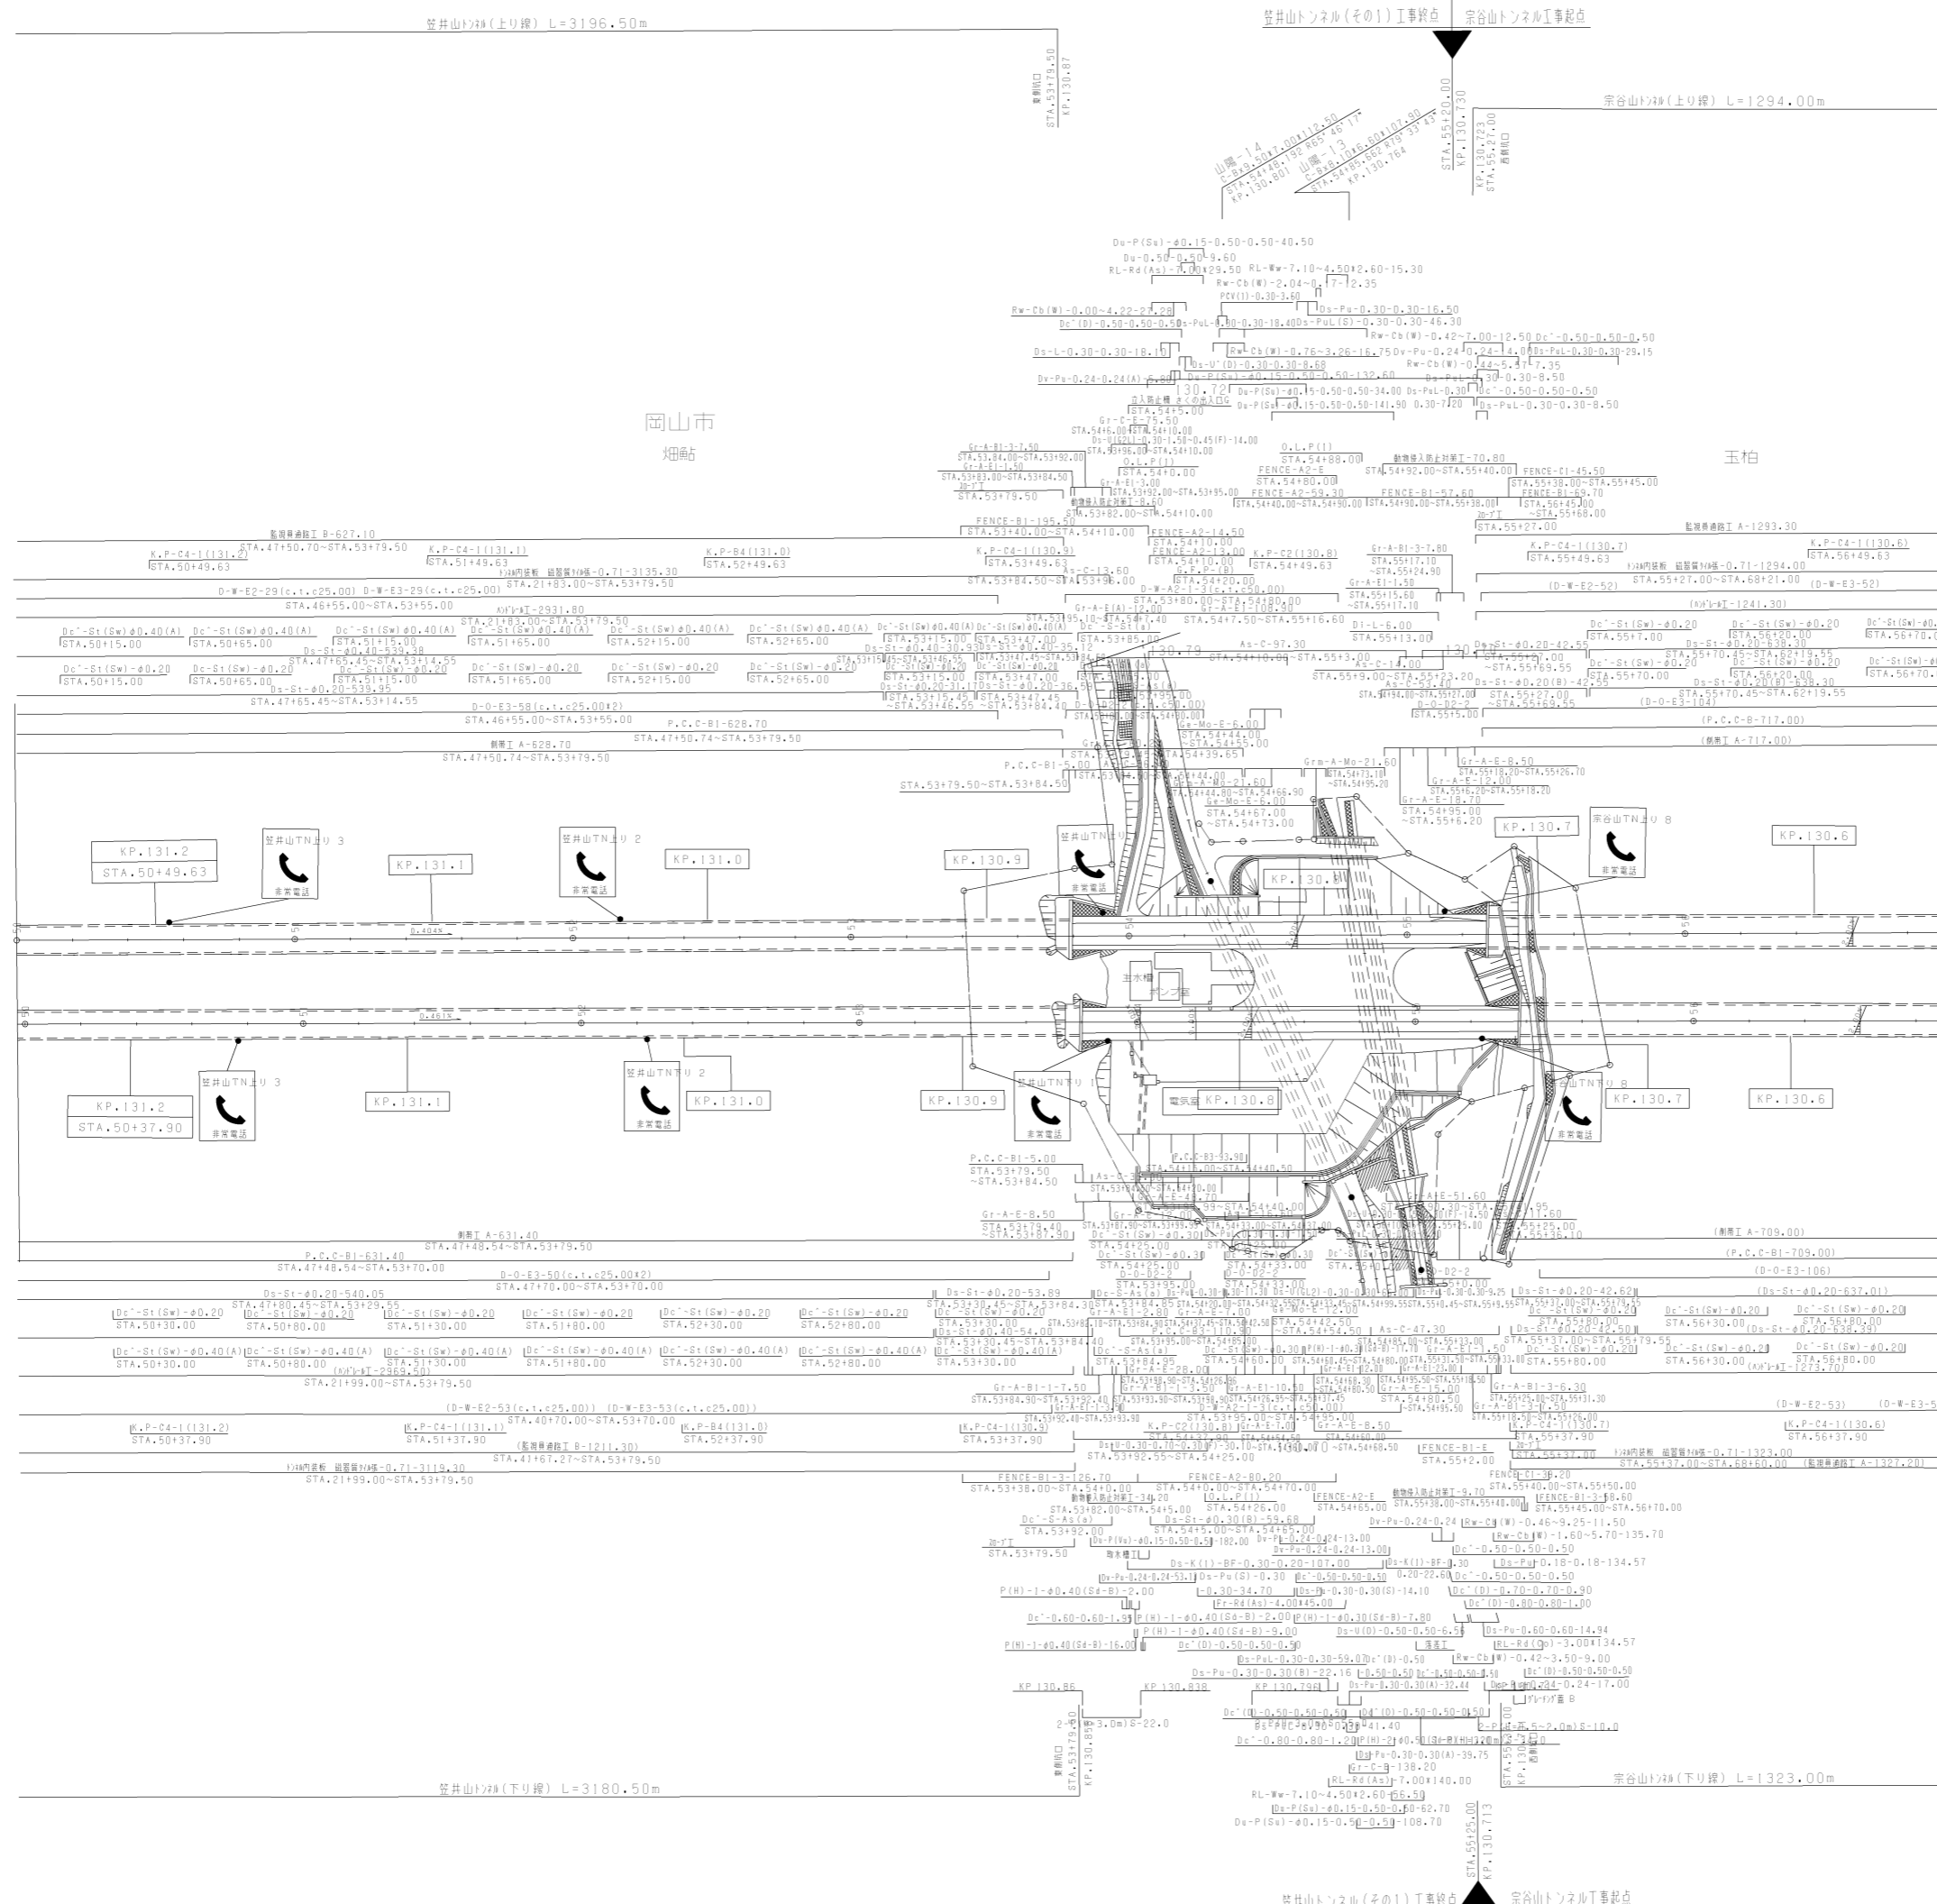


調整年月	適用
第4回 2017年3月	
第5回 2018年3月	
第6回 2019年3月	

山陽自動車道吹田山口線		
山陽自動車道(山陽~岡山)		
工種	管理用平面図	
名	KP.131.250 ~ KP.130.550	幅尺
称	STA.50+00 ~ STA.57+00	1/1000
		11
		21
西日本高速道路(株) 中国支社		


笠井山トンネル(上り線) L=3196.50m

岡山市  
畑站

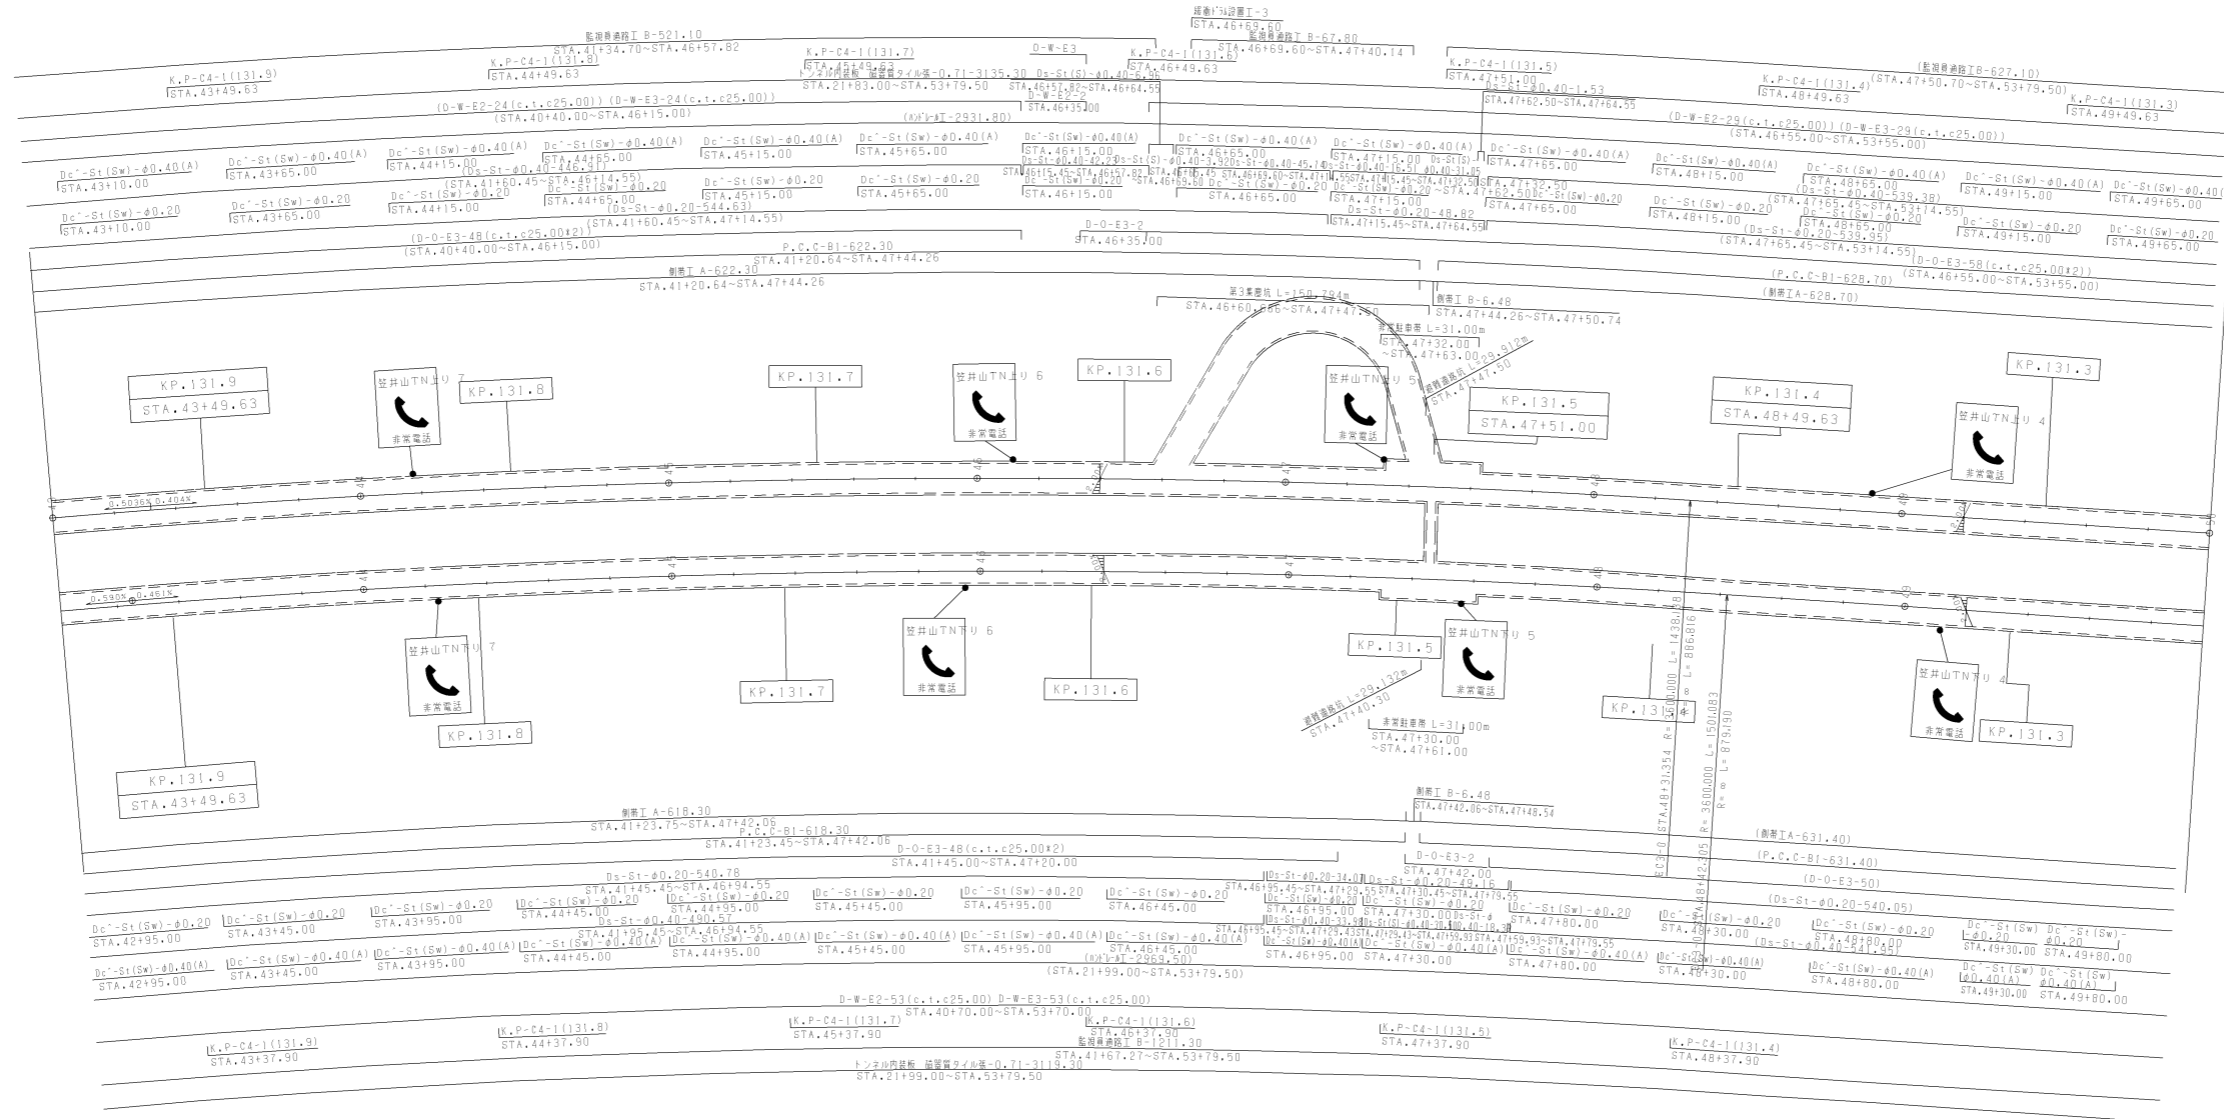


調整年月	適用
第1回 2005年08月	
第2回 2018年3月	
第3回 2019年3月	

山陽自動車道吹田山口線		—	
山陽自動車道(山陽~岡山)		—	
工種	管理用平面図	—	
名称	KP.131.950 ~ KP.131.250	幅尺	12
	STA.43+100 ~ STA.50+100	1/1000	21
西日本高速道路(株) 中国支社			

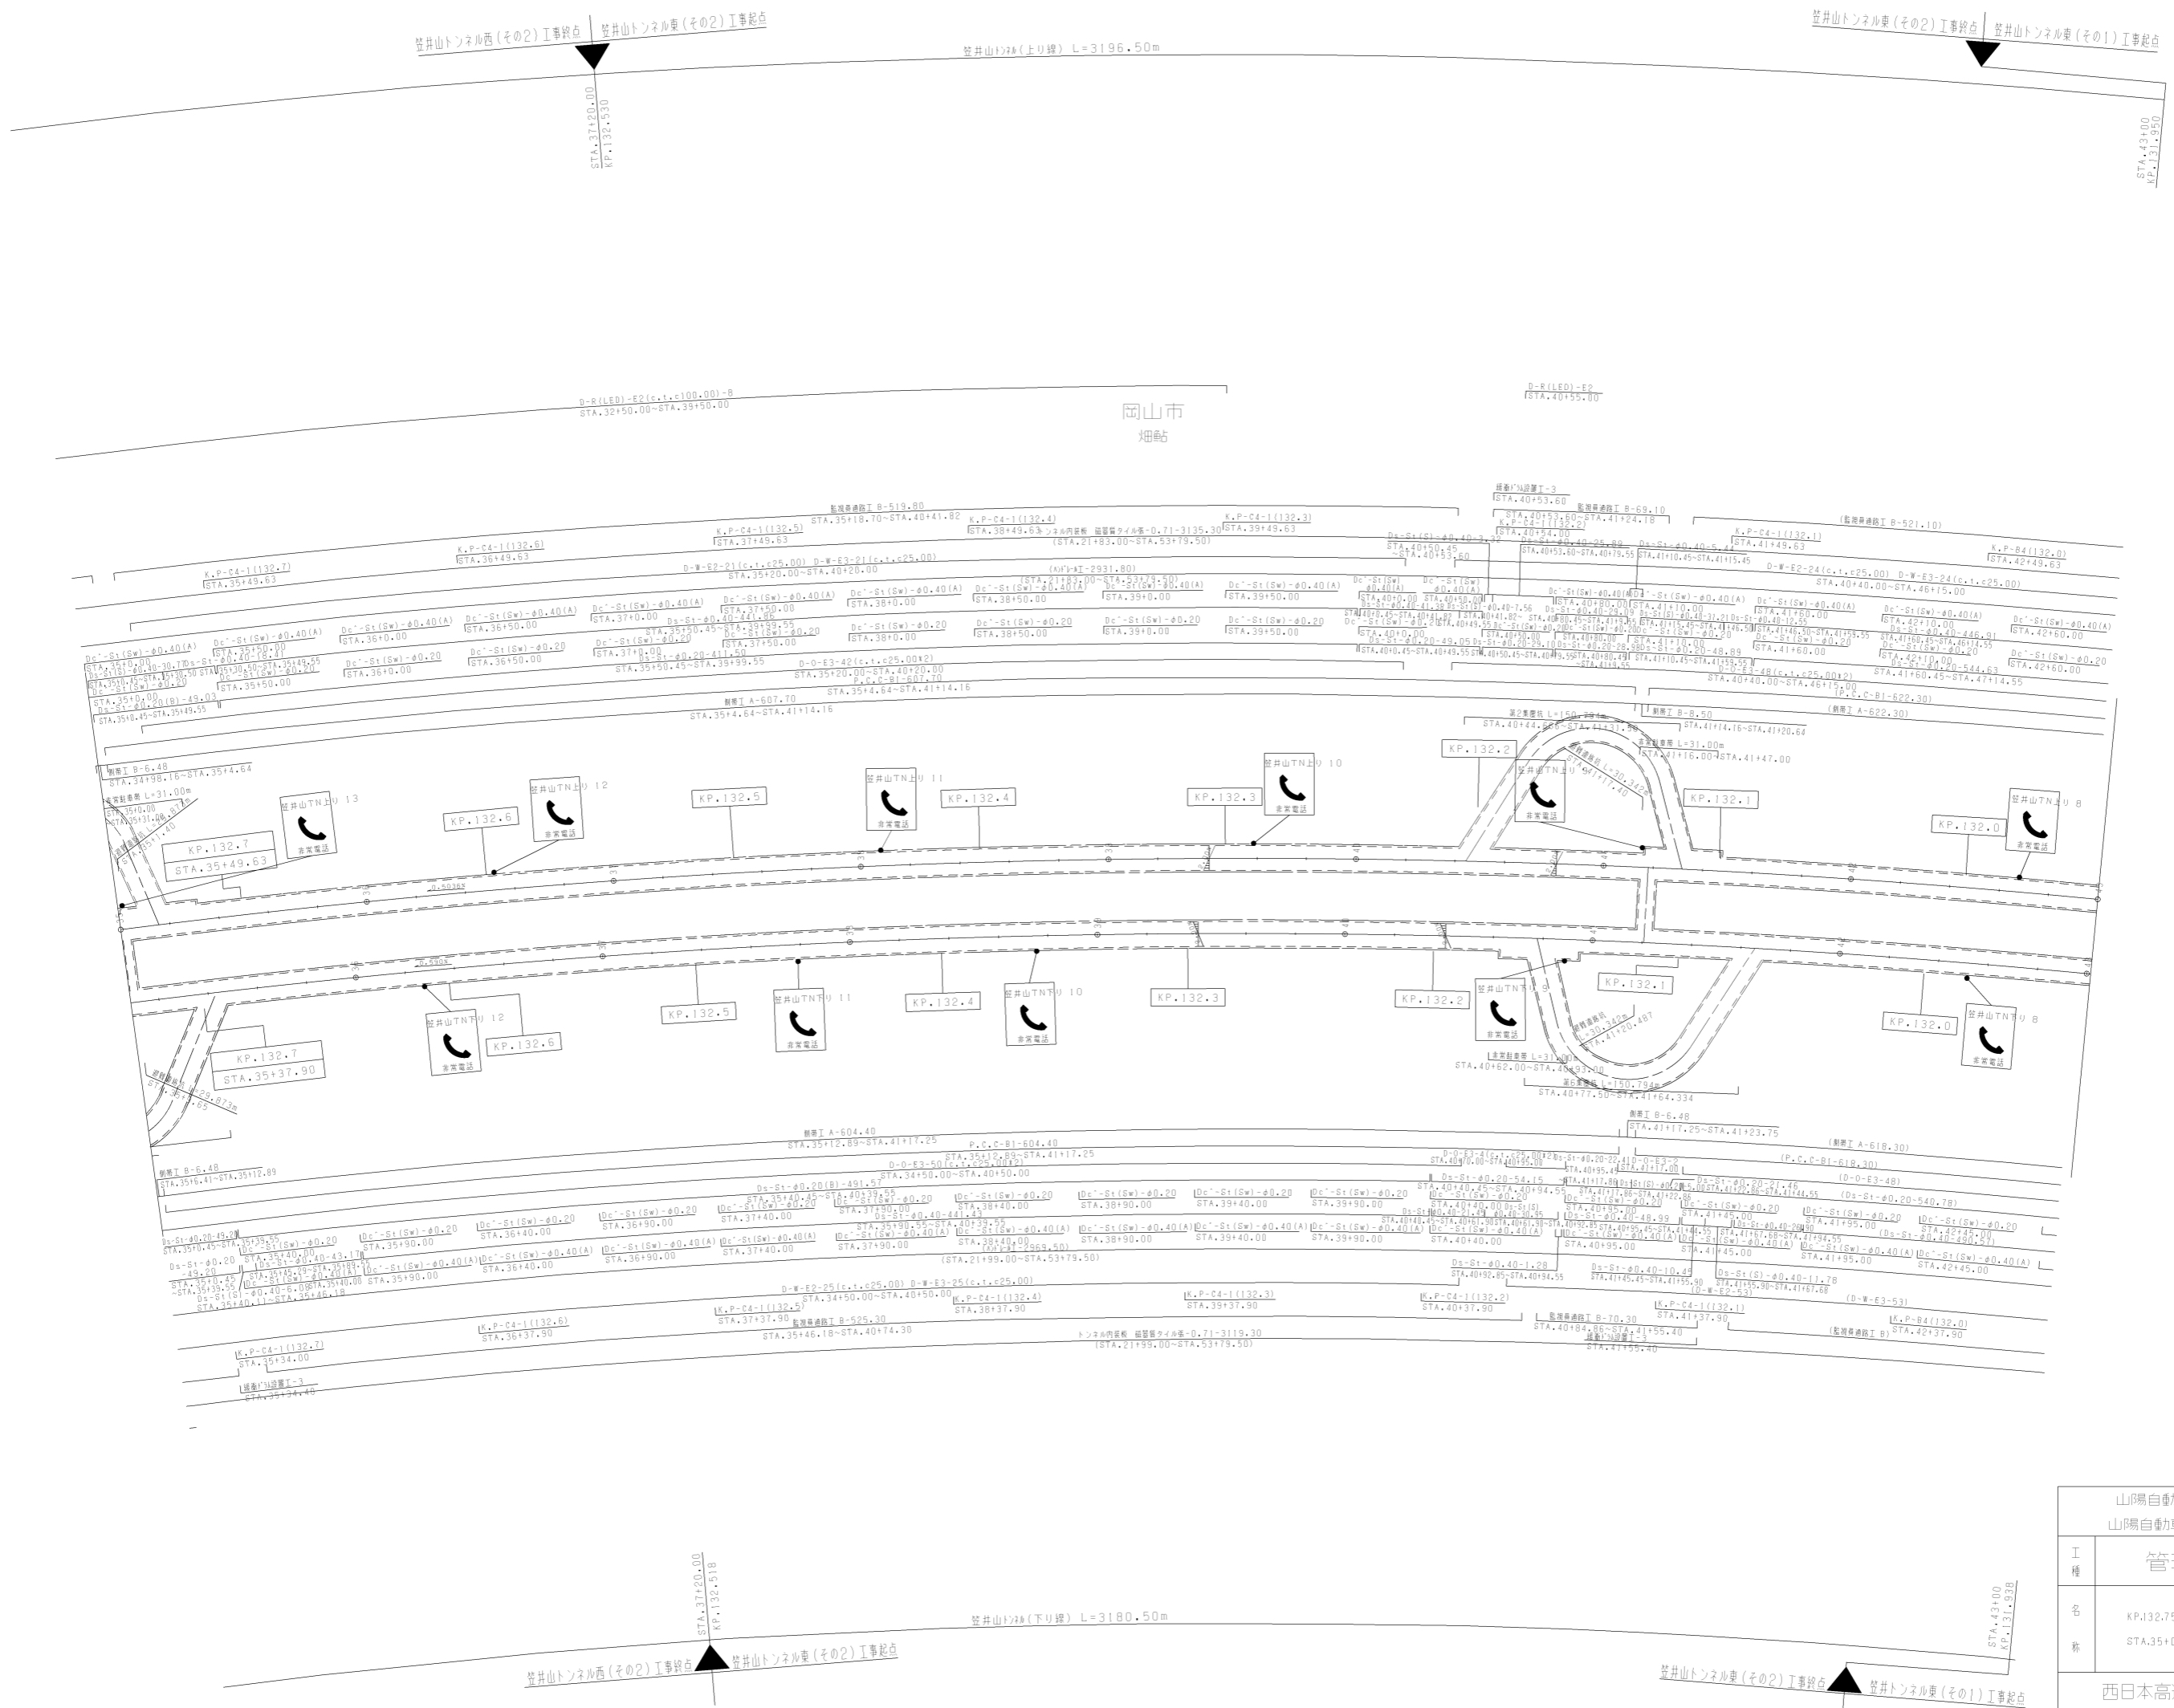


調査年月	適用
第1回 2005年08月	
第2回 2018年03月	
第3回 2019年03月	

山陽自動車道吹田山口線		—	
山陽自動車道(山陽～岡山)		—	
工種	管理用平面図	—	
名称	KP.132.750 ~ KP.131.950 STA.35+100 ~ STA.43+000	縮尺	1/1000
			13 21
西日本高速道路(株) 中国支社			

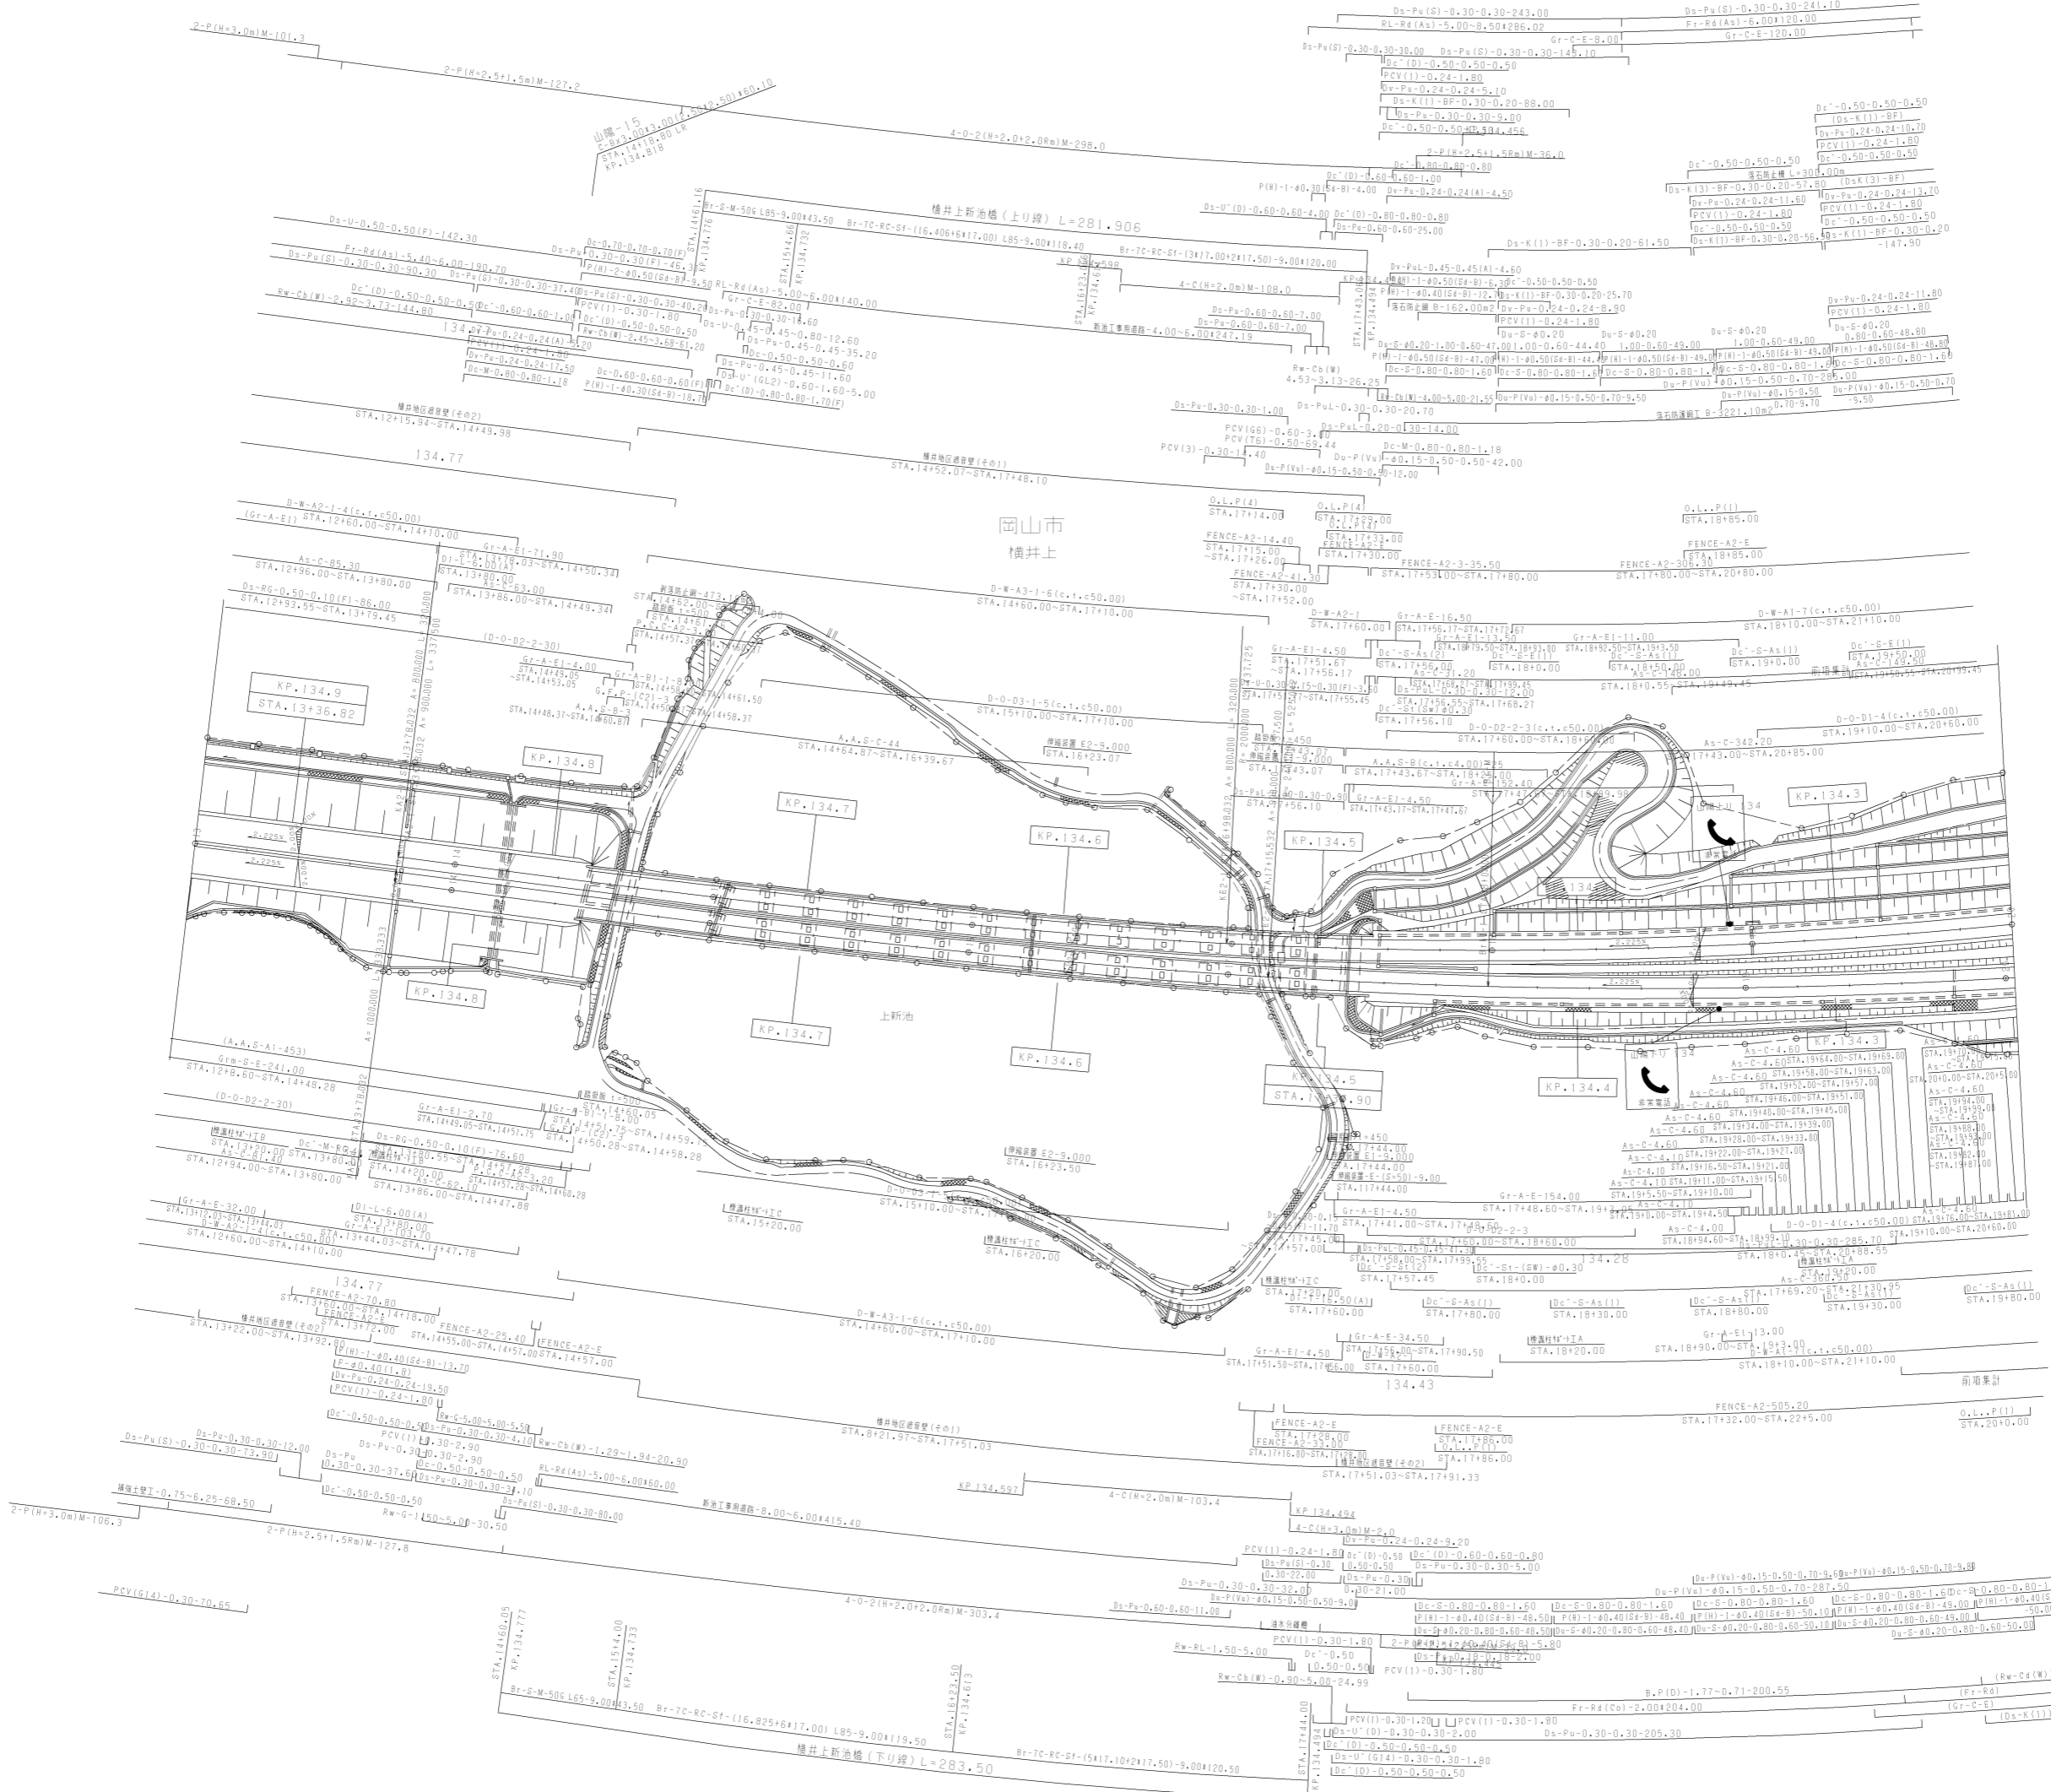


調整年月	適用
第3回 2014年3月	
第4回 2016年3月	
第5回 2021年03月	


山陽自動車道吹田山口線		
山陽自動車道(山陽~岡山)		
工種	管理用平面図	
名称	KP.134.937 ~ KP.134.237 STA.13+00 ~ STA.20+00	1/1000 16 21

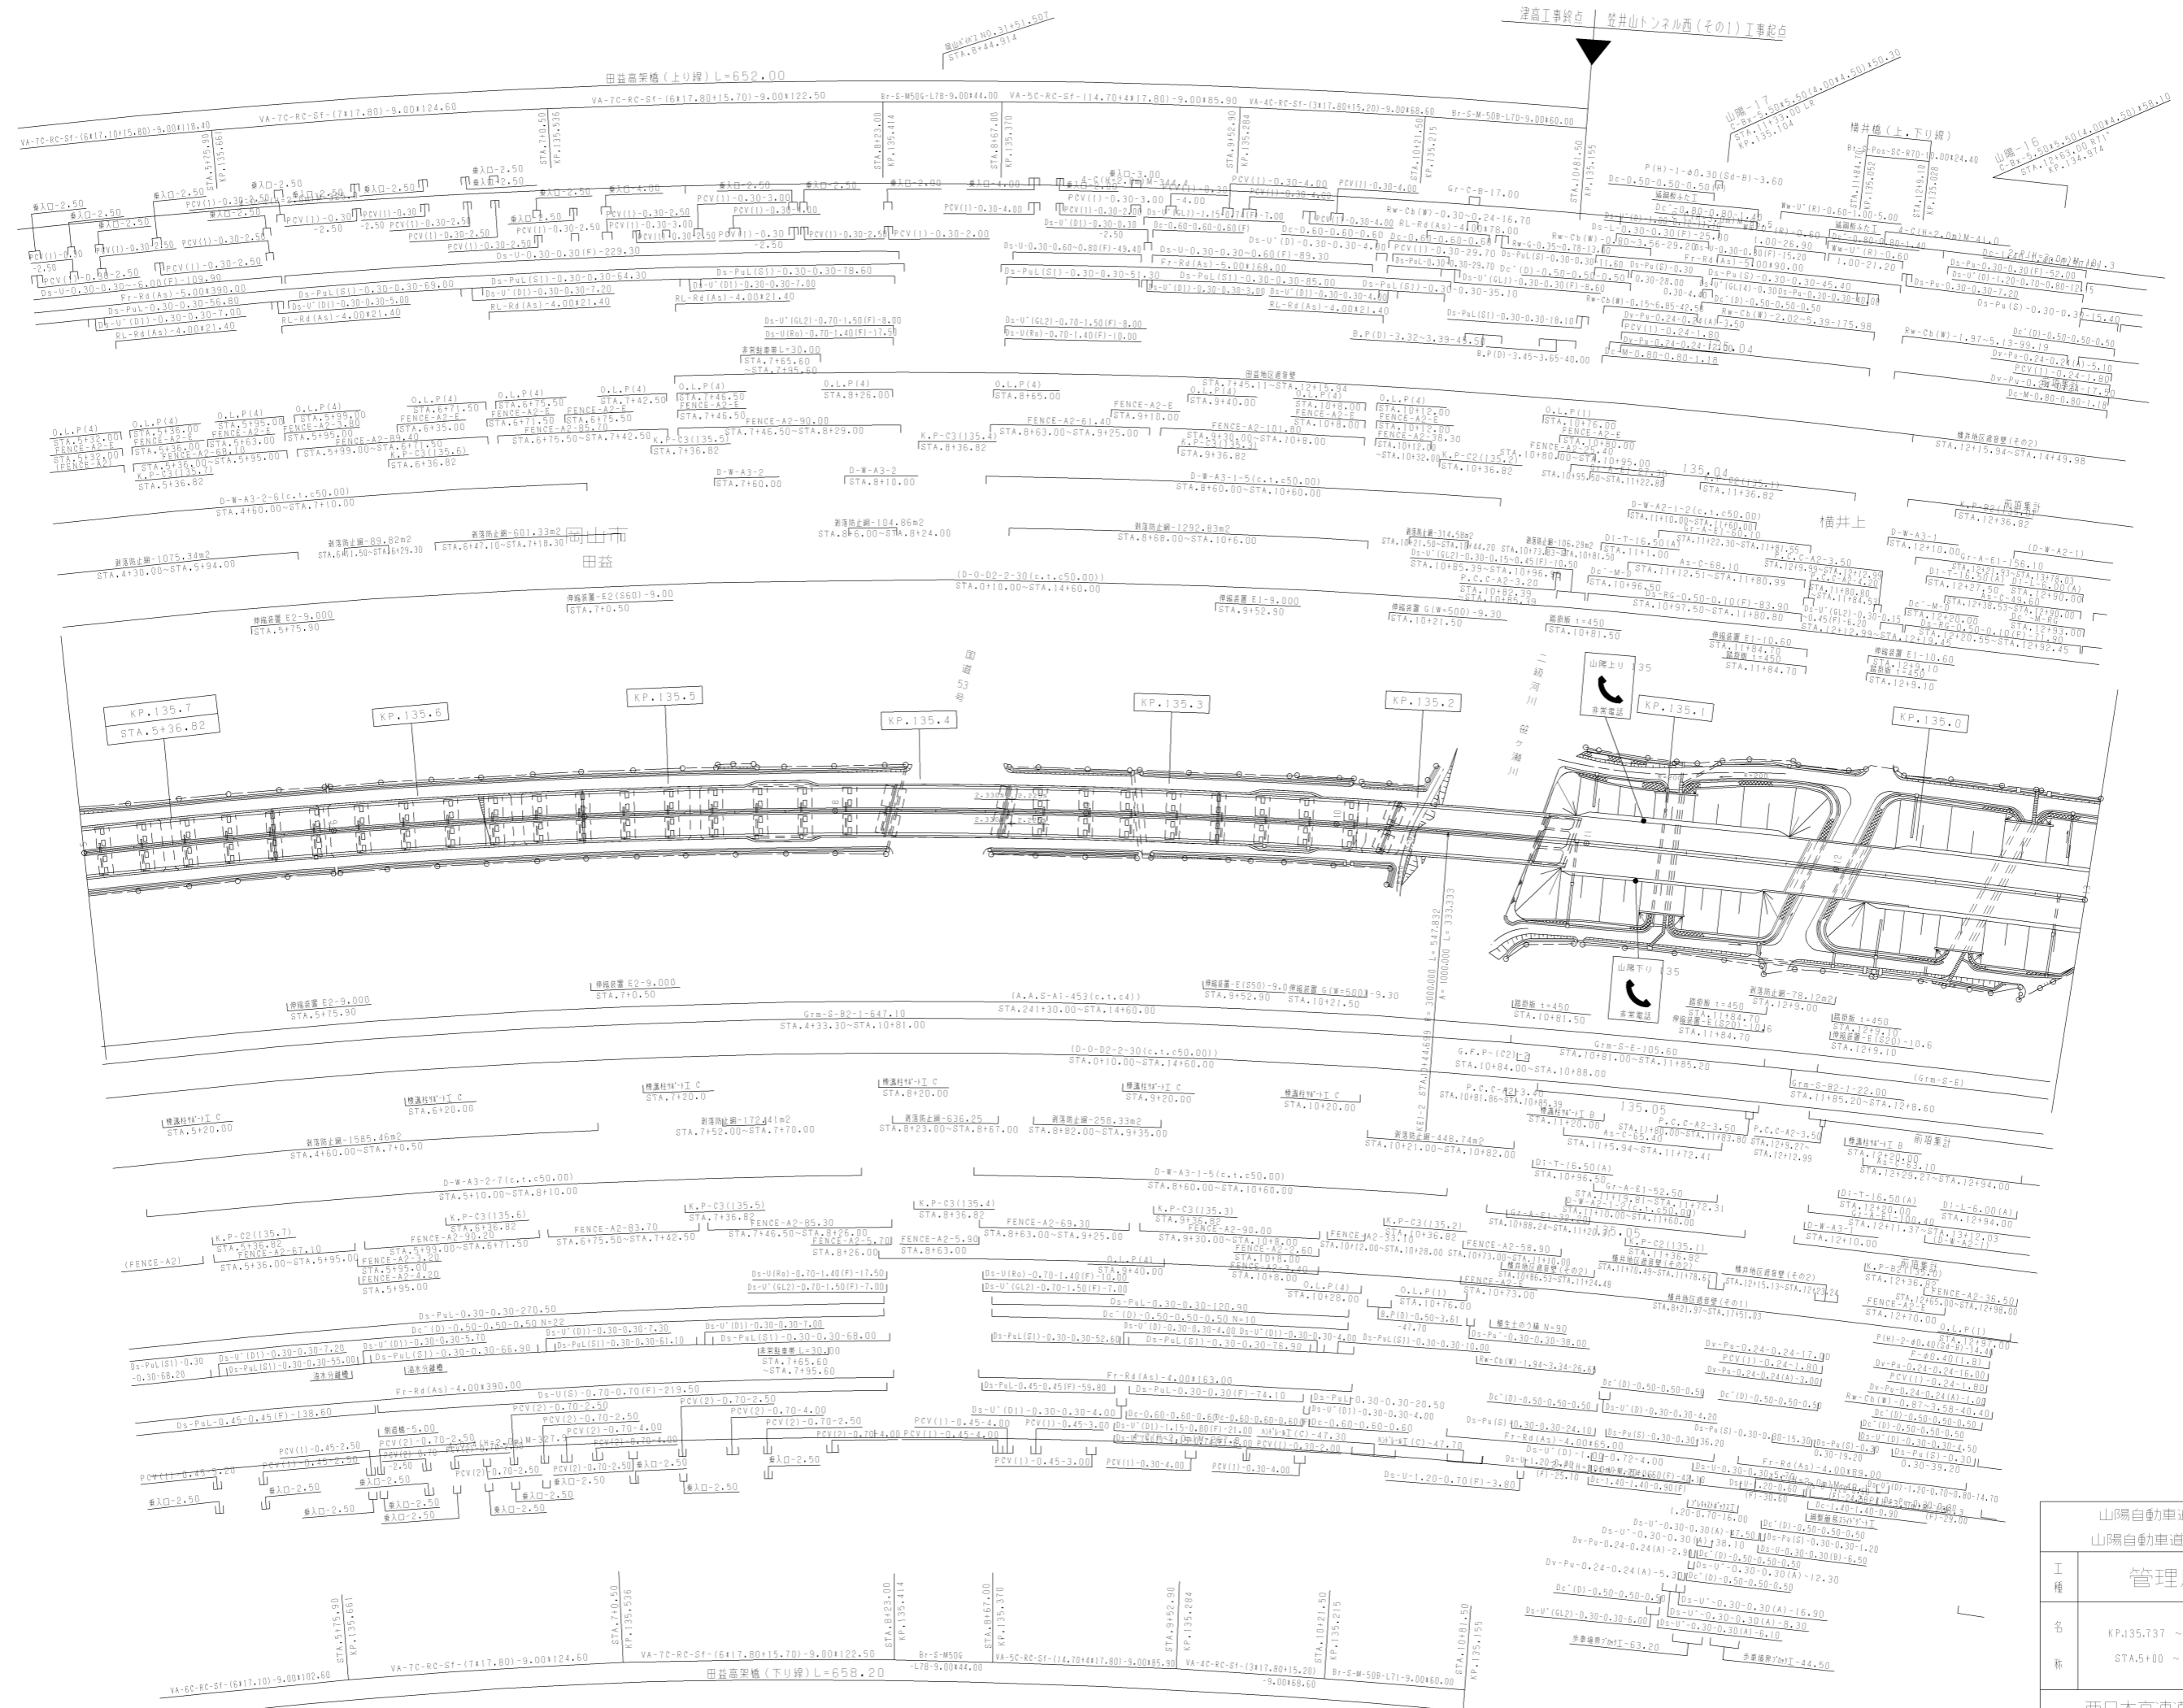

調整年月	適用
第5回 2015年3月	
第6回 2021年03月	
第7回 2022年03月	

山陽自動車道吹田山口線		
山陽自動車道(山陽～岡山)		
工種	管理用平面図	
名称	KP.135.737 ~ KP.134.937	幅尺
	STA.5+00 ~ STA.13+00	1/1000
		17
		21

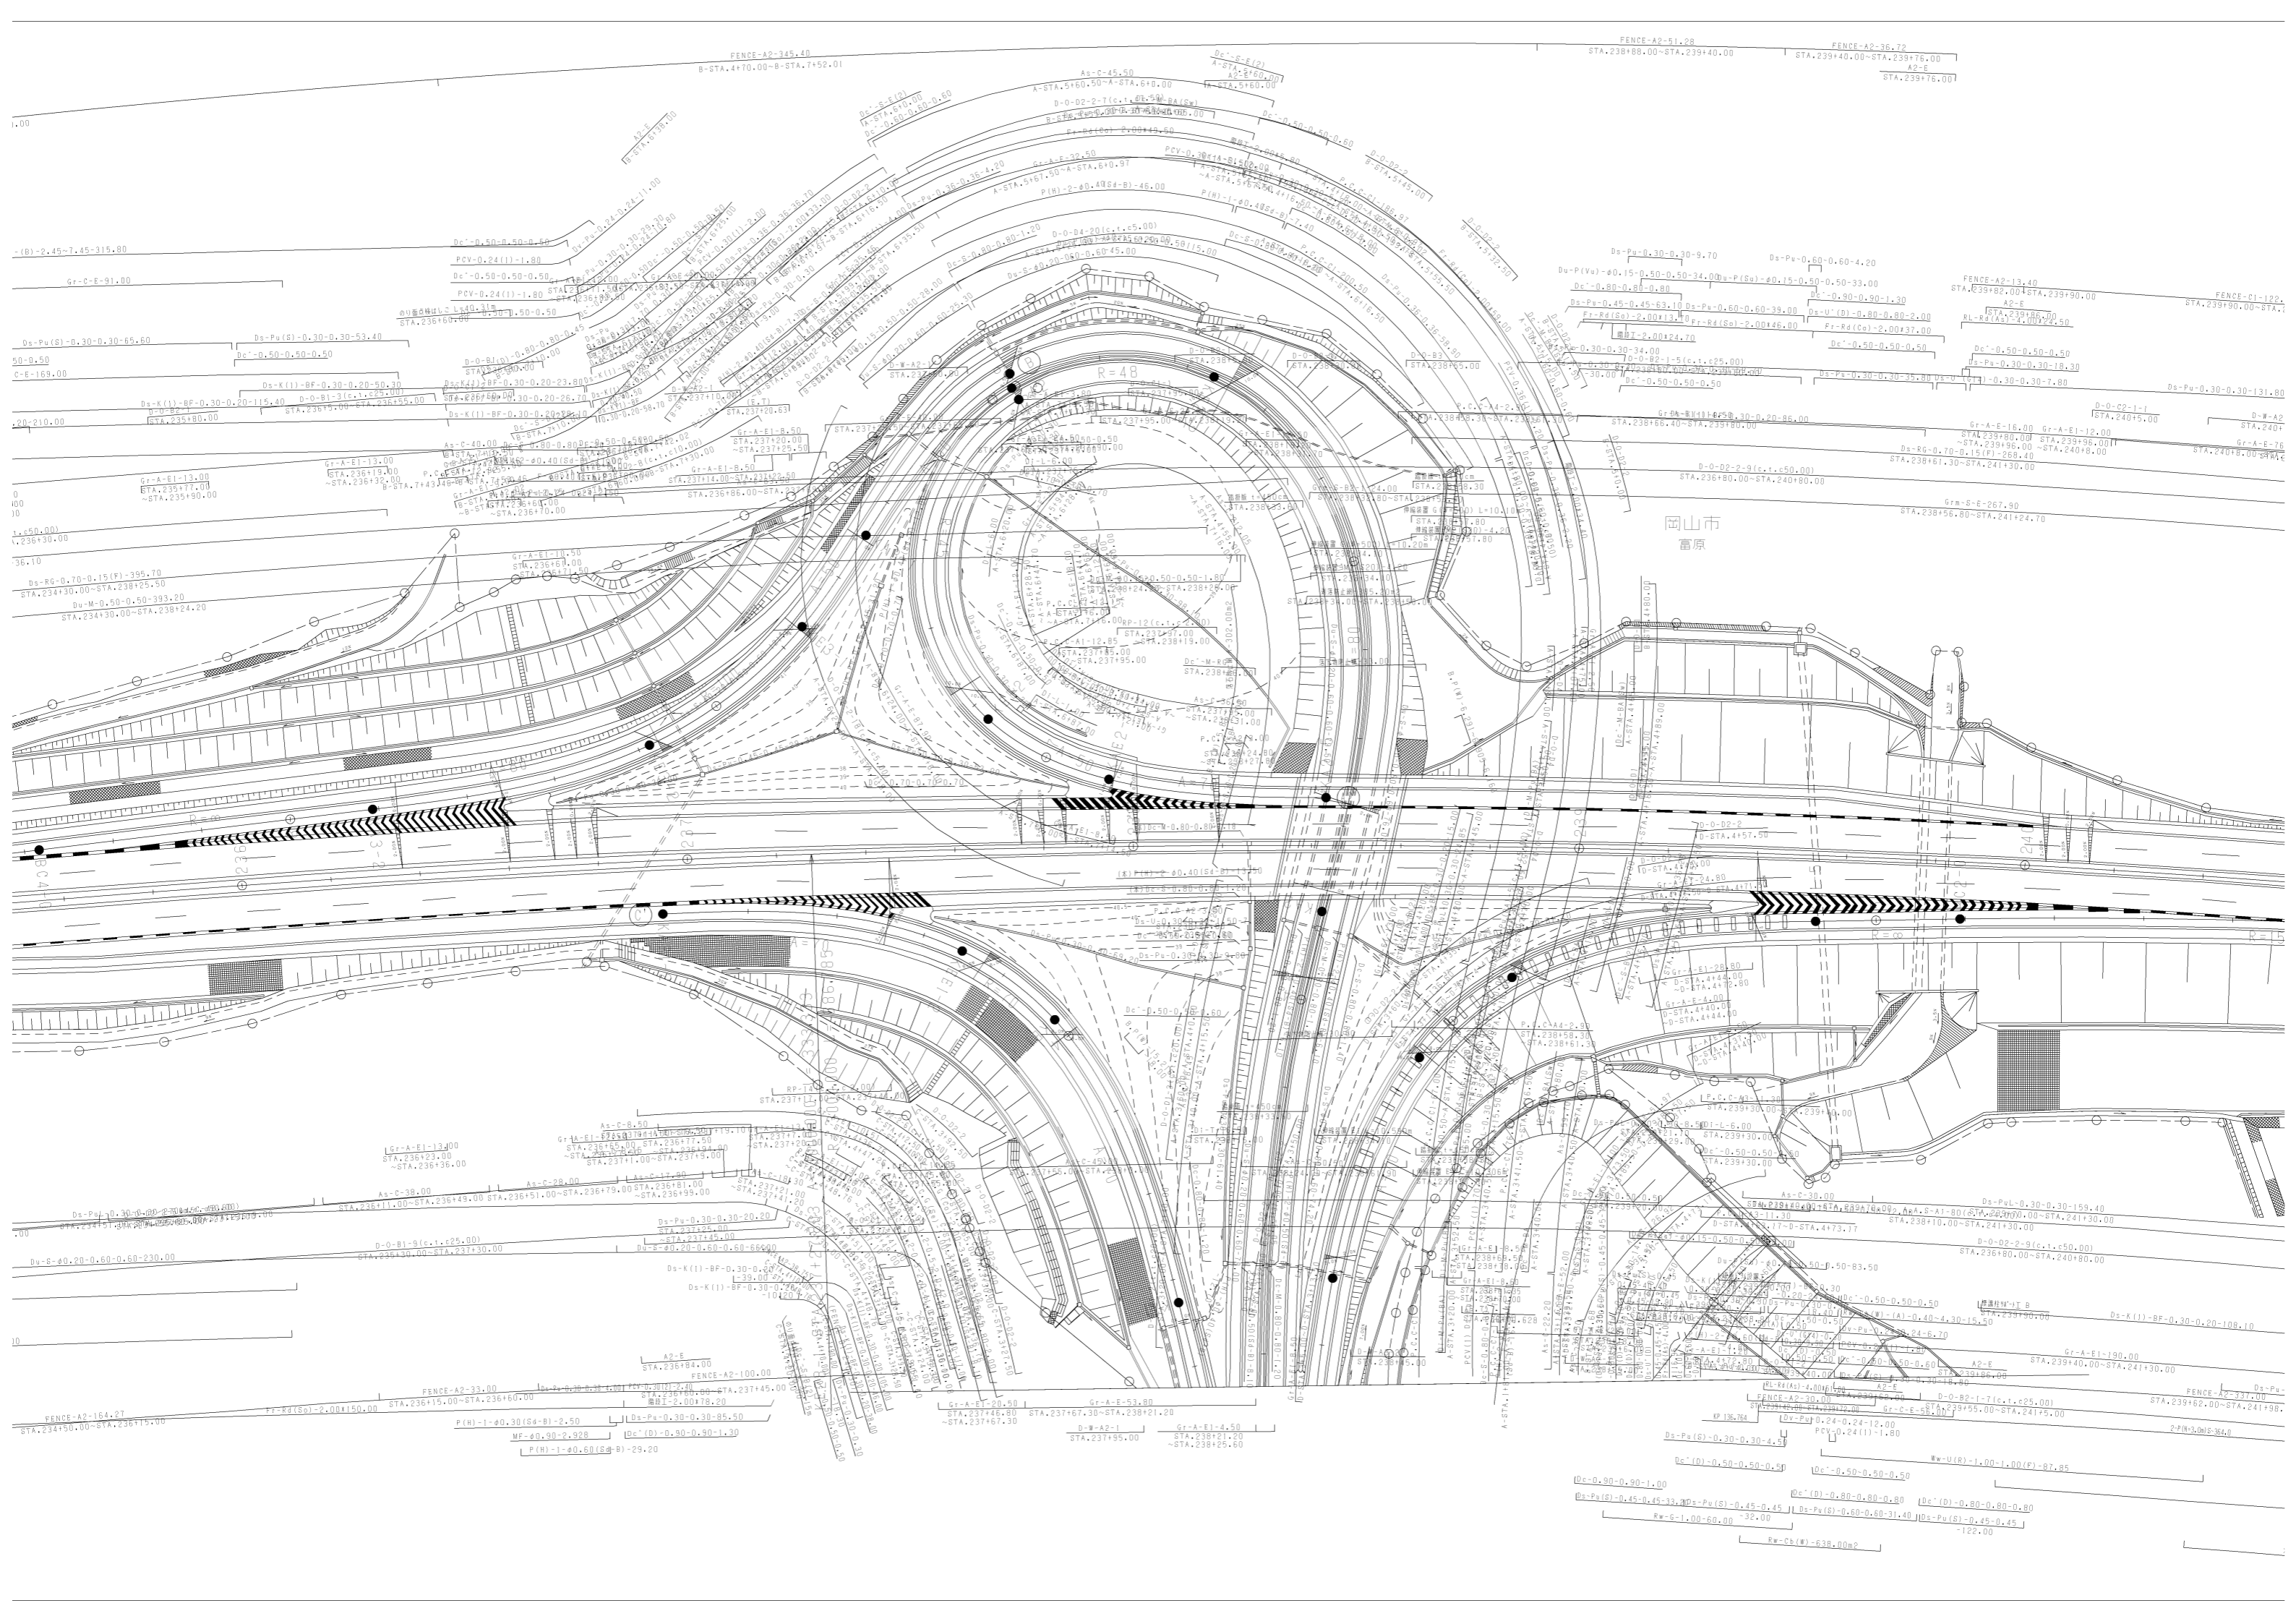


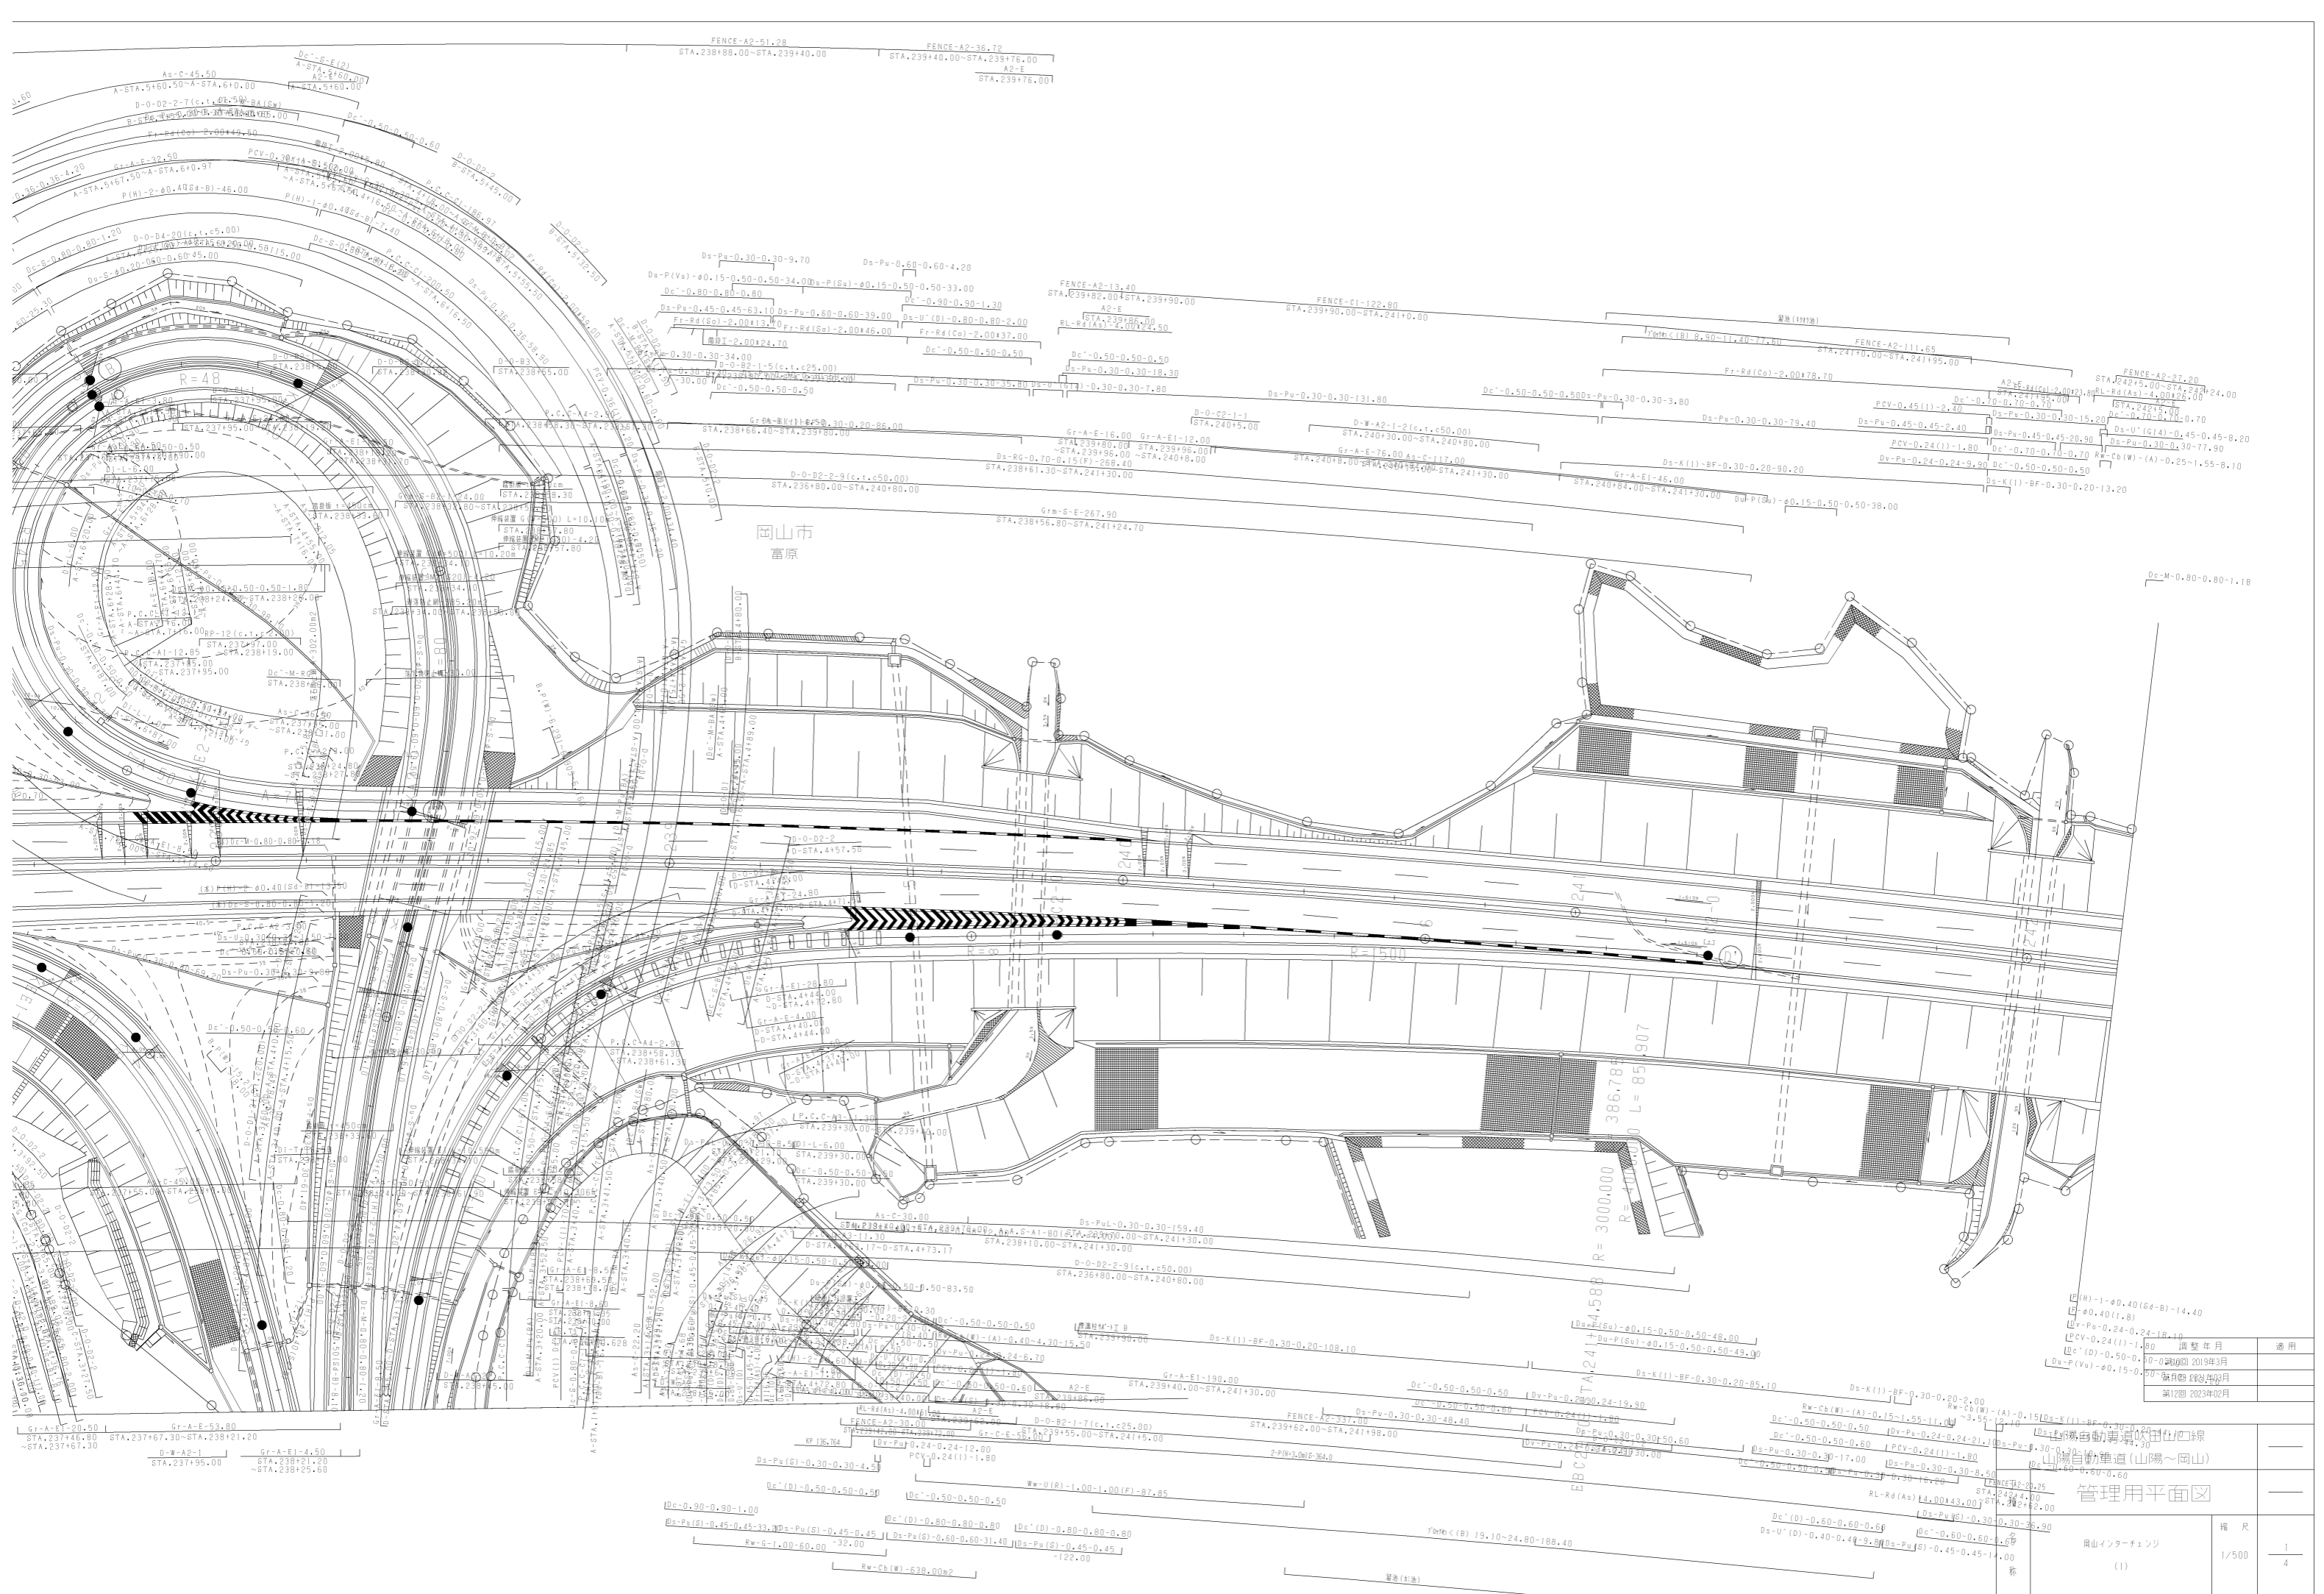



管理用平面図	欄尺	1/500
岡山インターチェンジ	1	4
(1)		




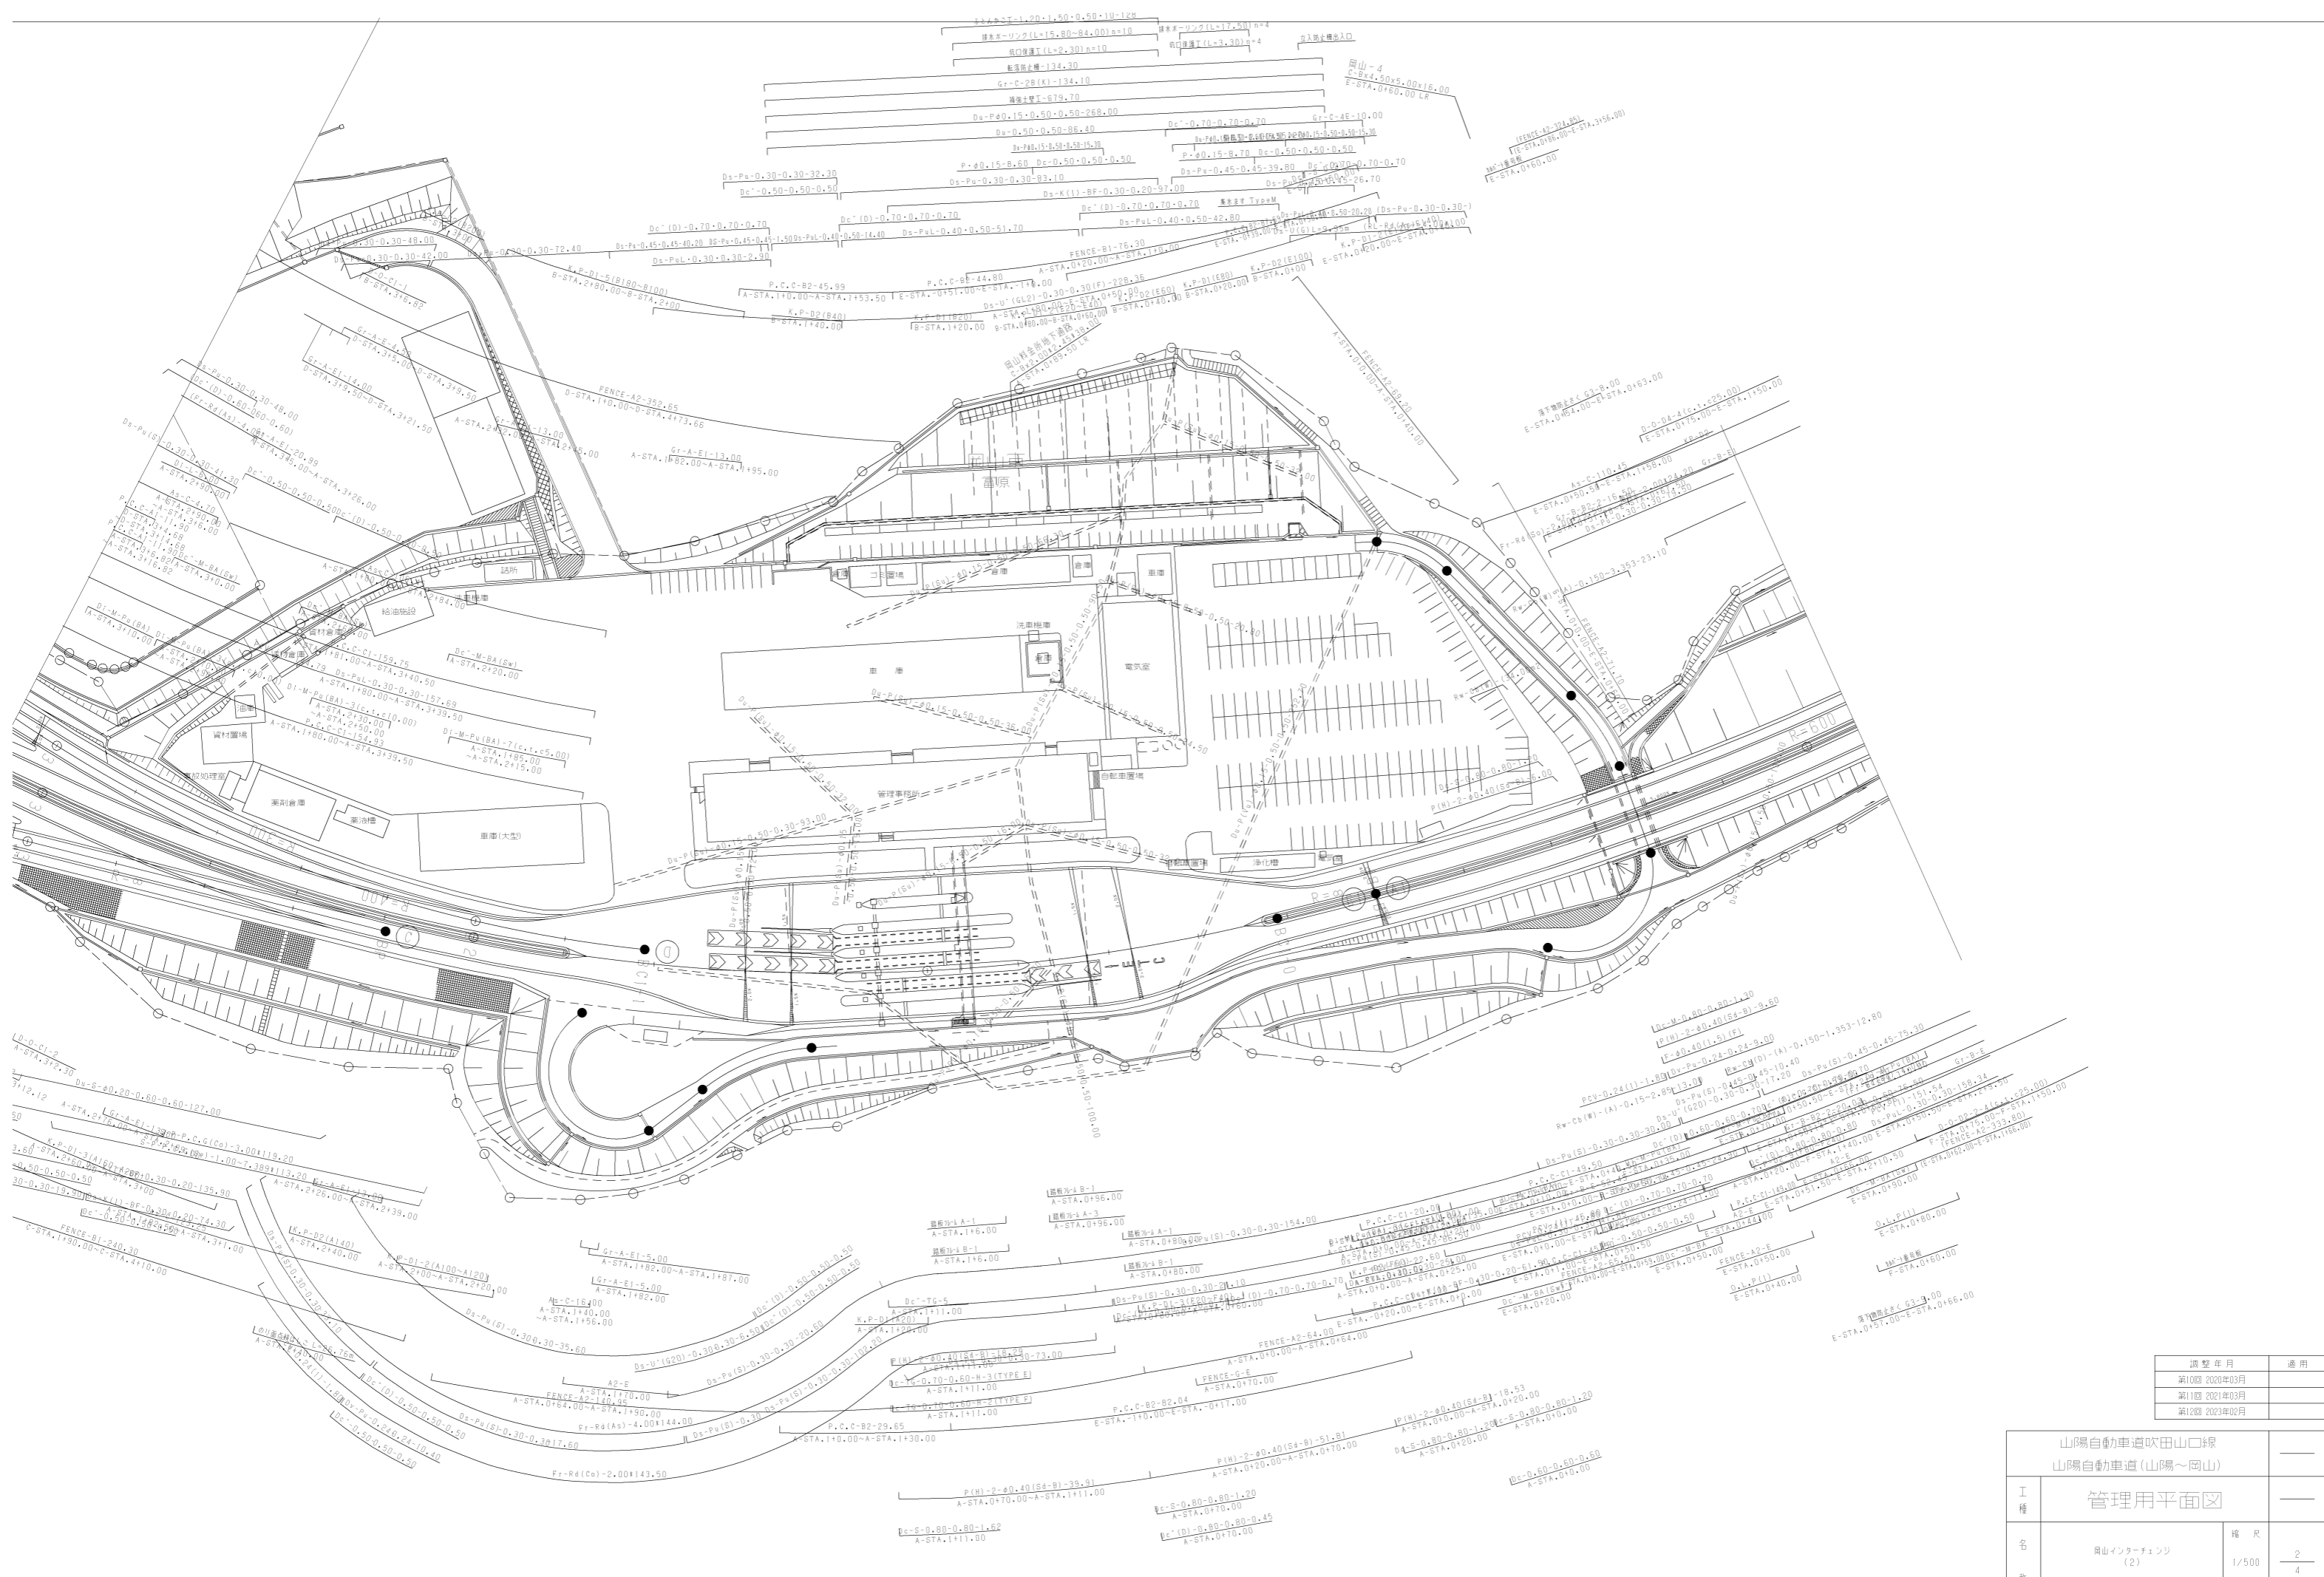

調整年月	適用


山陽自動車道吹田山口線			
山陽自動車道(山陽〜岡山)			
工種	管理用平面図		
名称	岡山インターチェンジ (2)	縮尺	1/500 2 4
西日本高速道路(株) 中国支社			

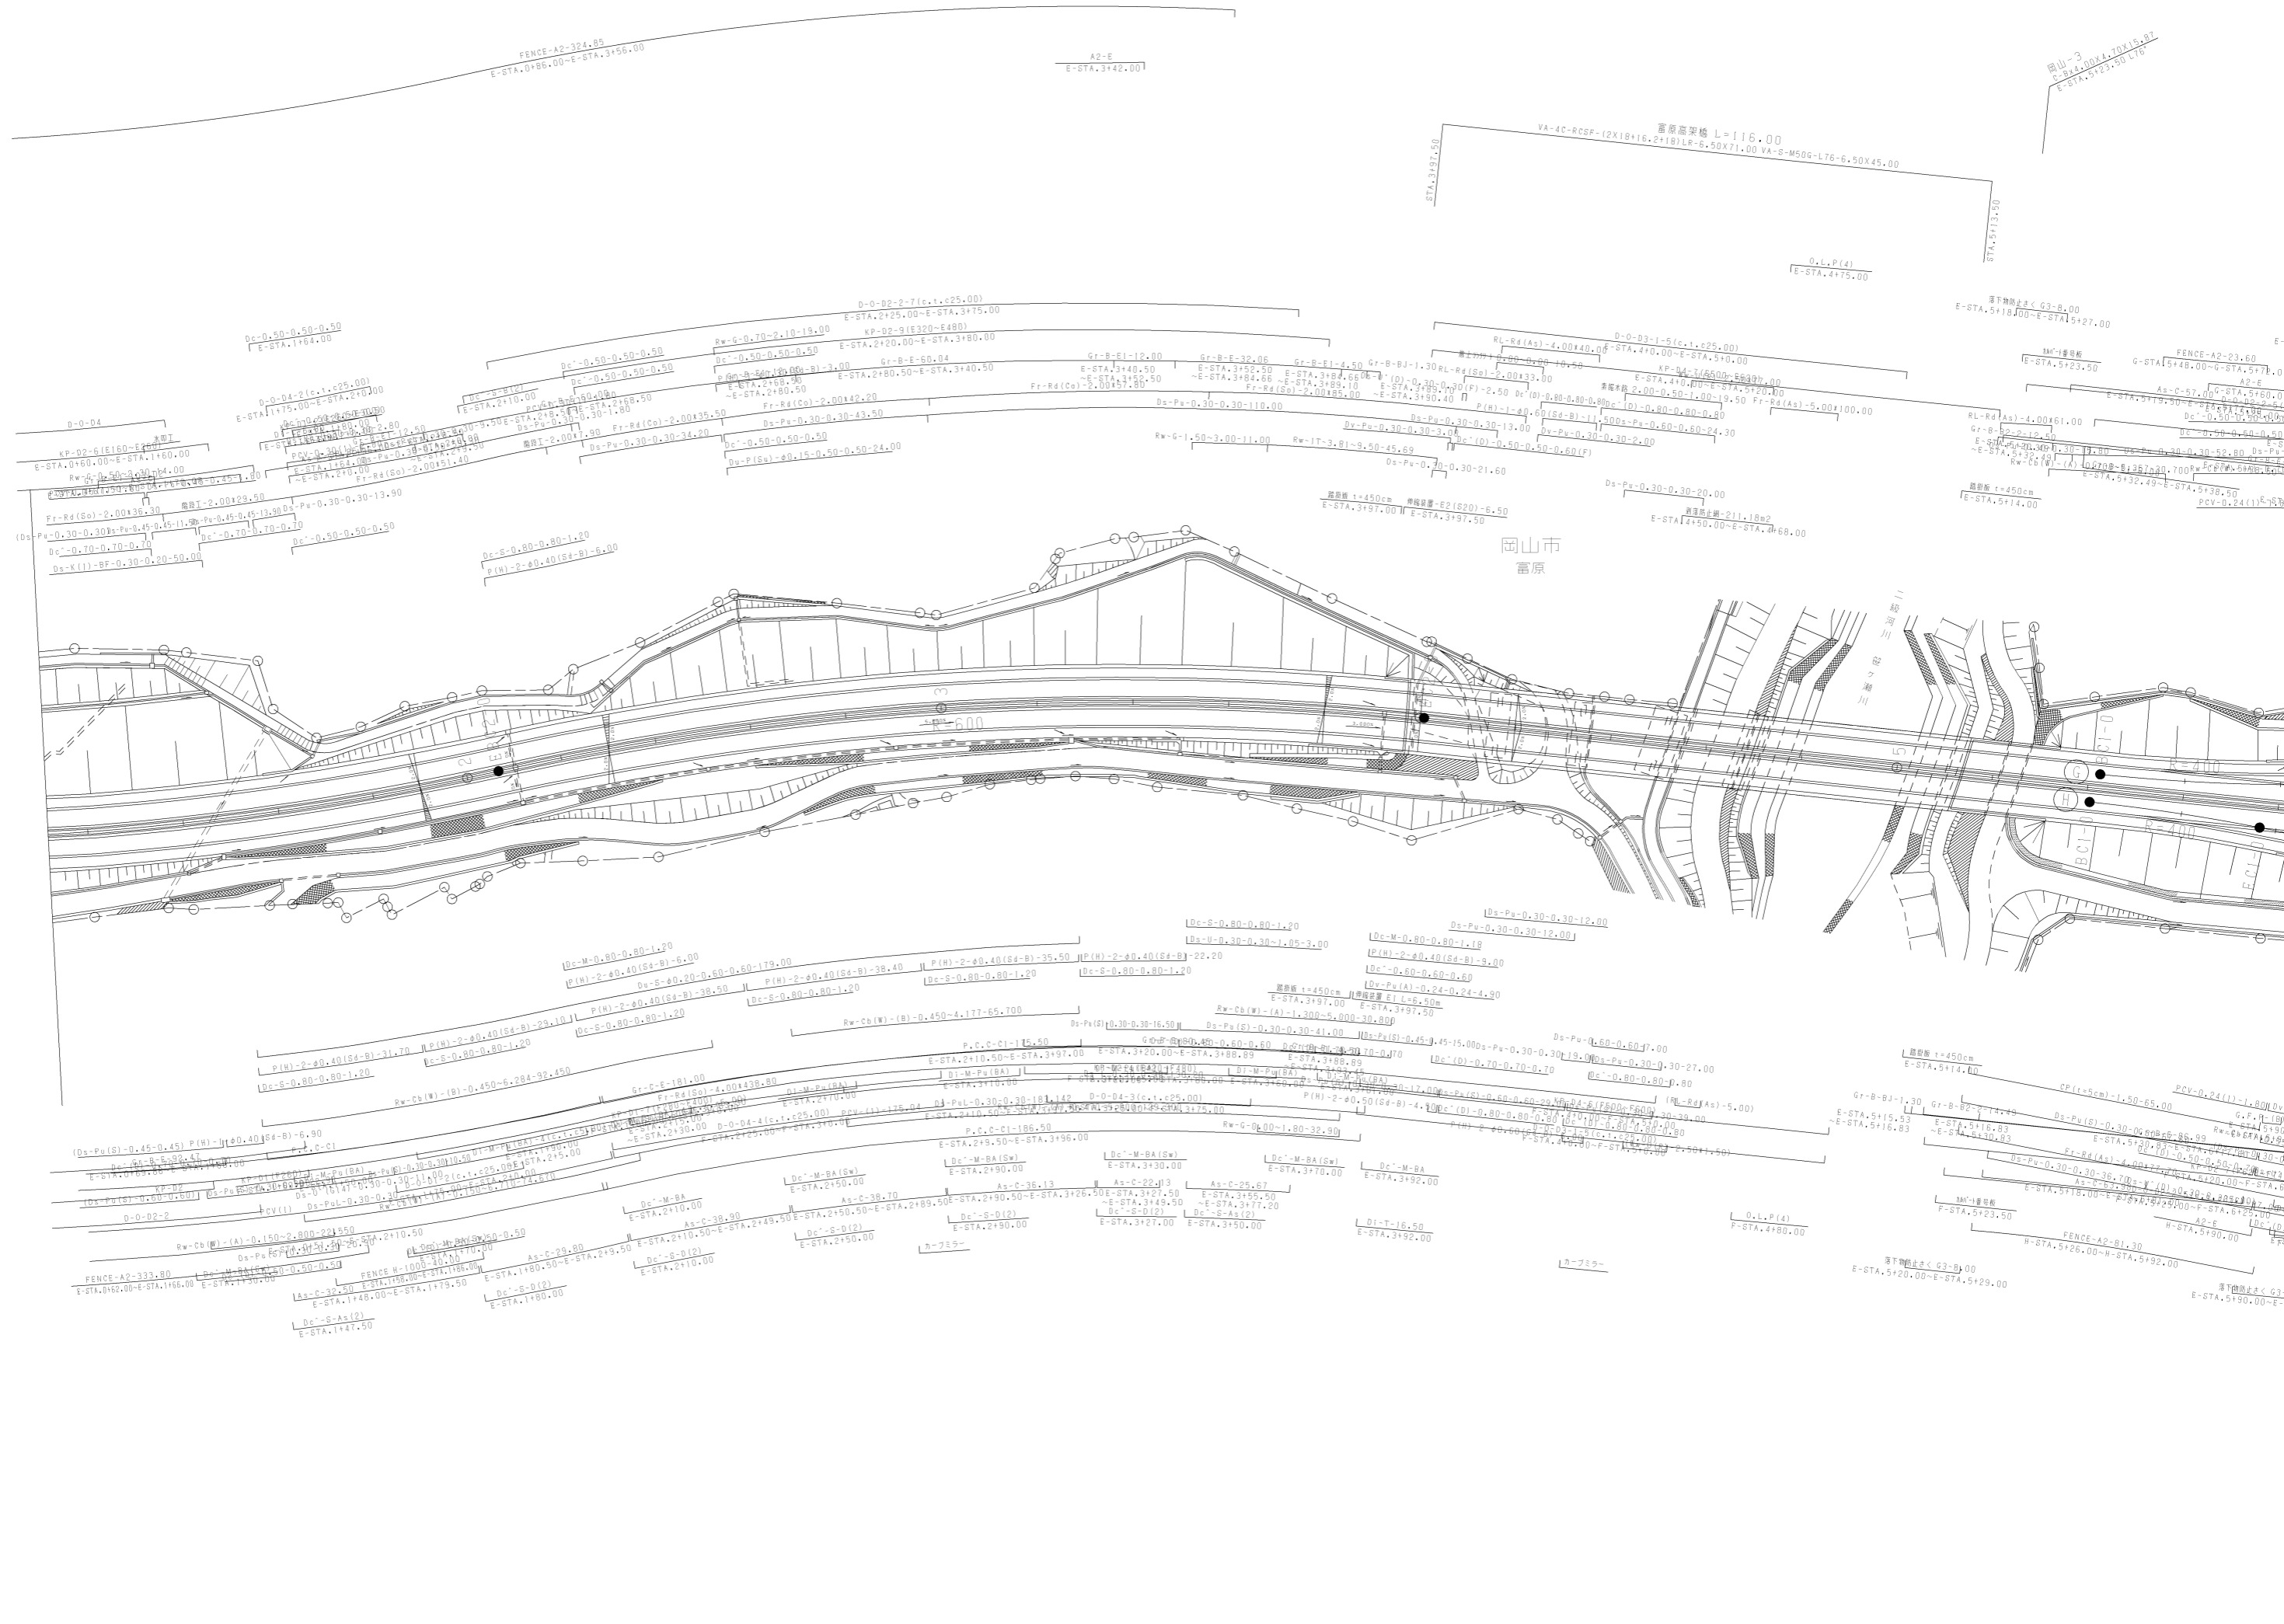

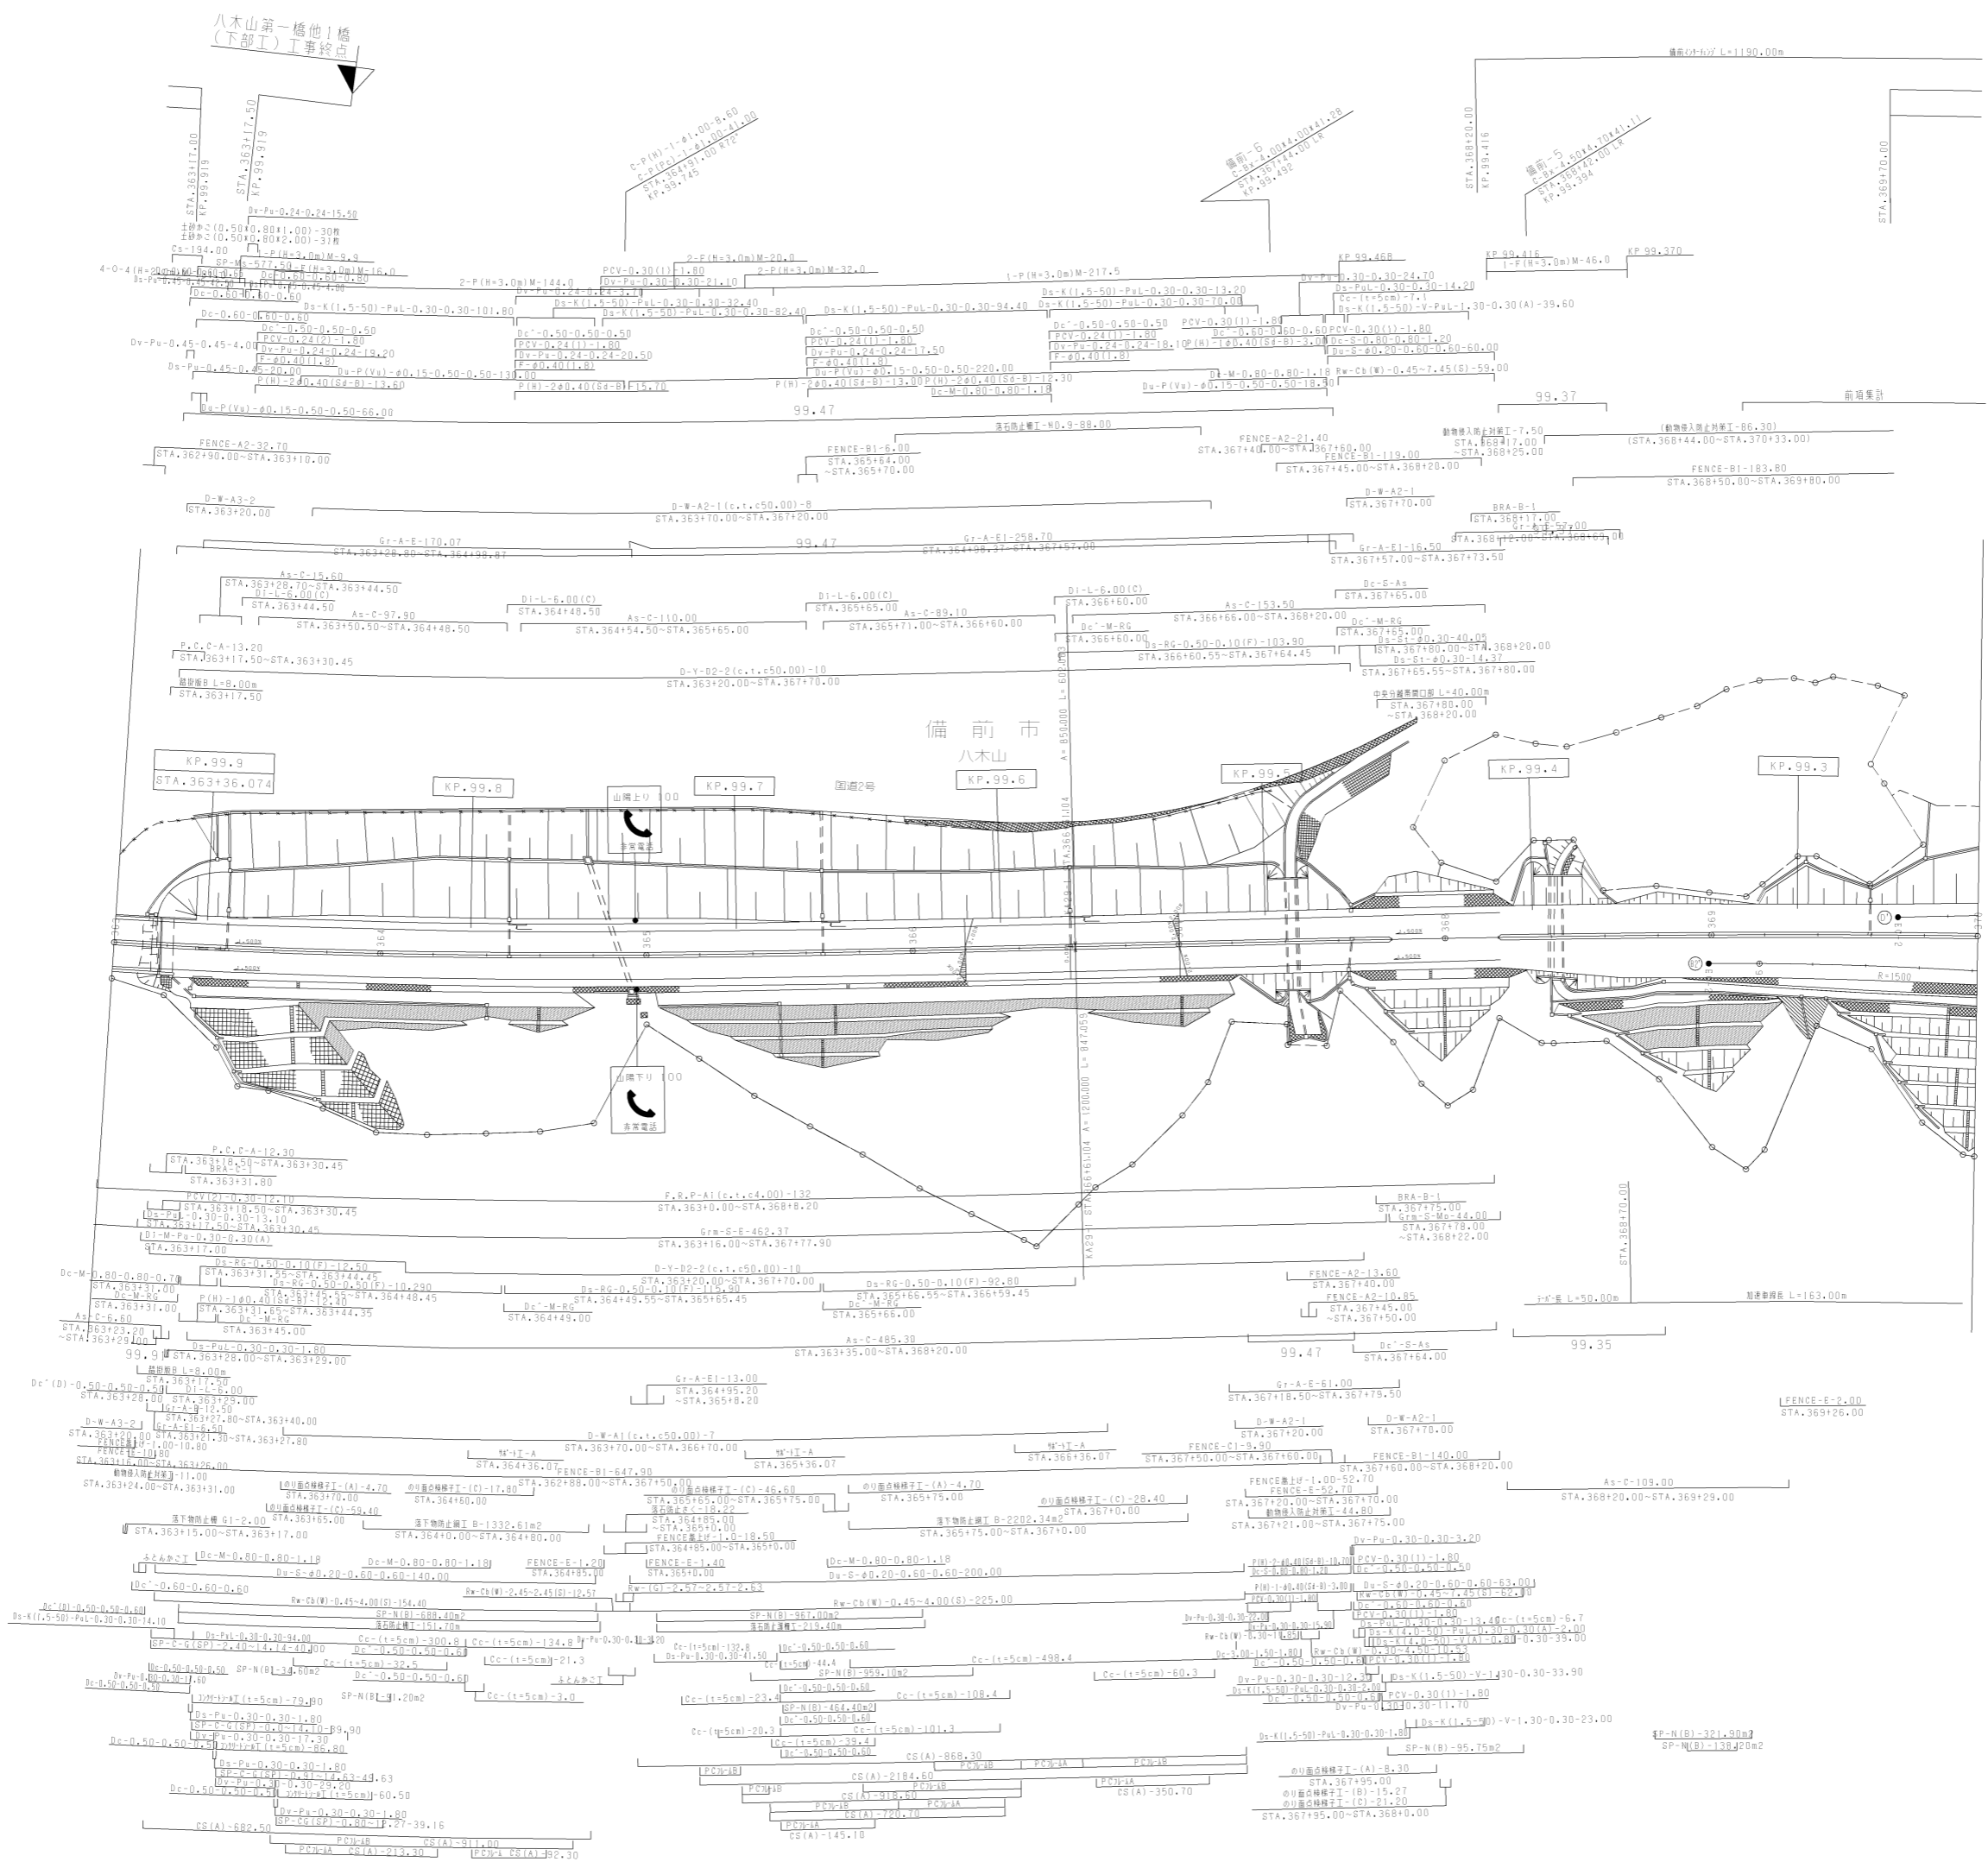

調整年月	適用
第6回 2016年3月	
第7回 2017年3月	
第8回 2019年3月	


山陽自動車道吹田山口線		
山陽自動車道(備前~和気)		
工種	管理用平面図	
名称	KP.99.936 ~ KP.99.236 STA.363+00 ~ STA.370+00	幅尺 1/1000 3 17

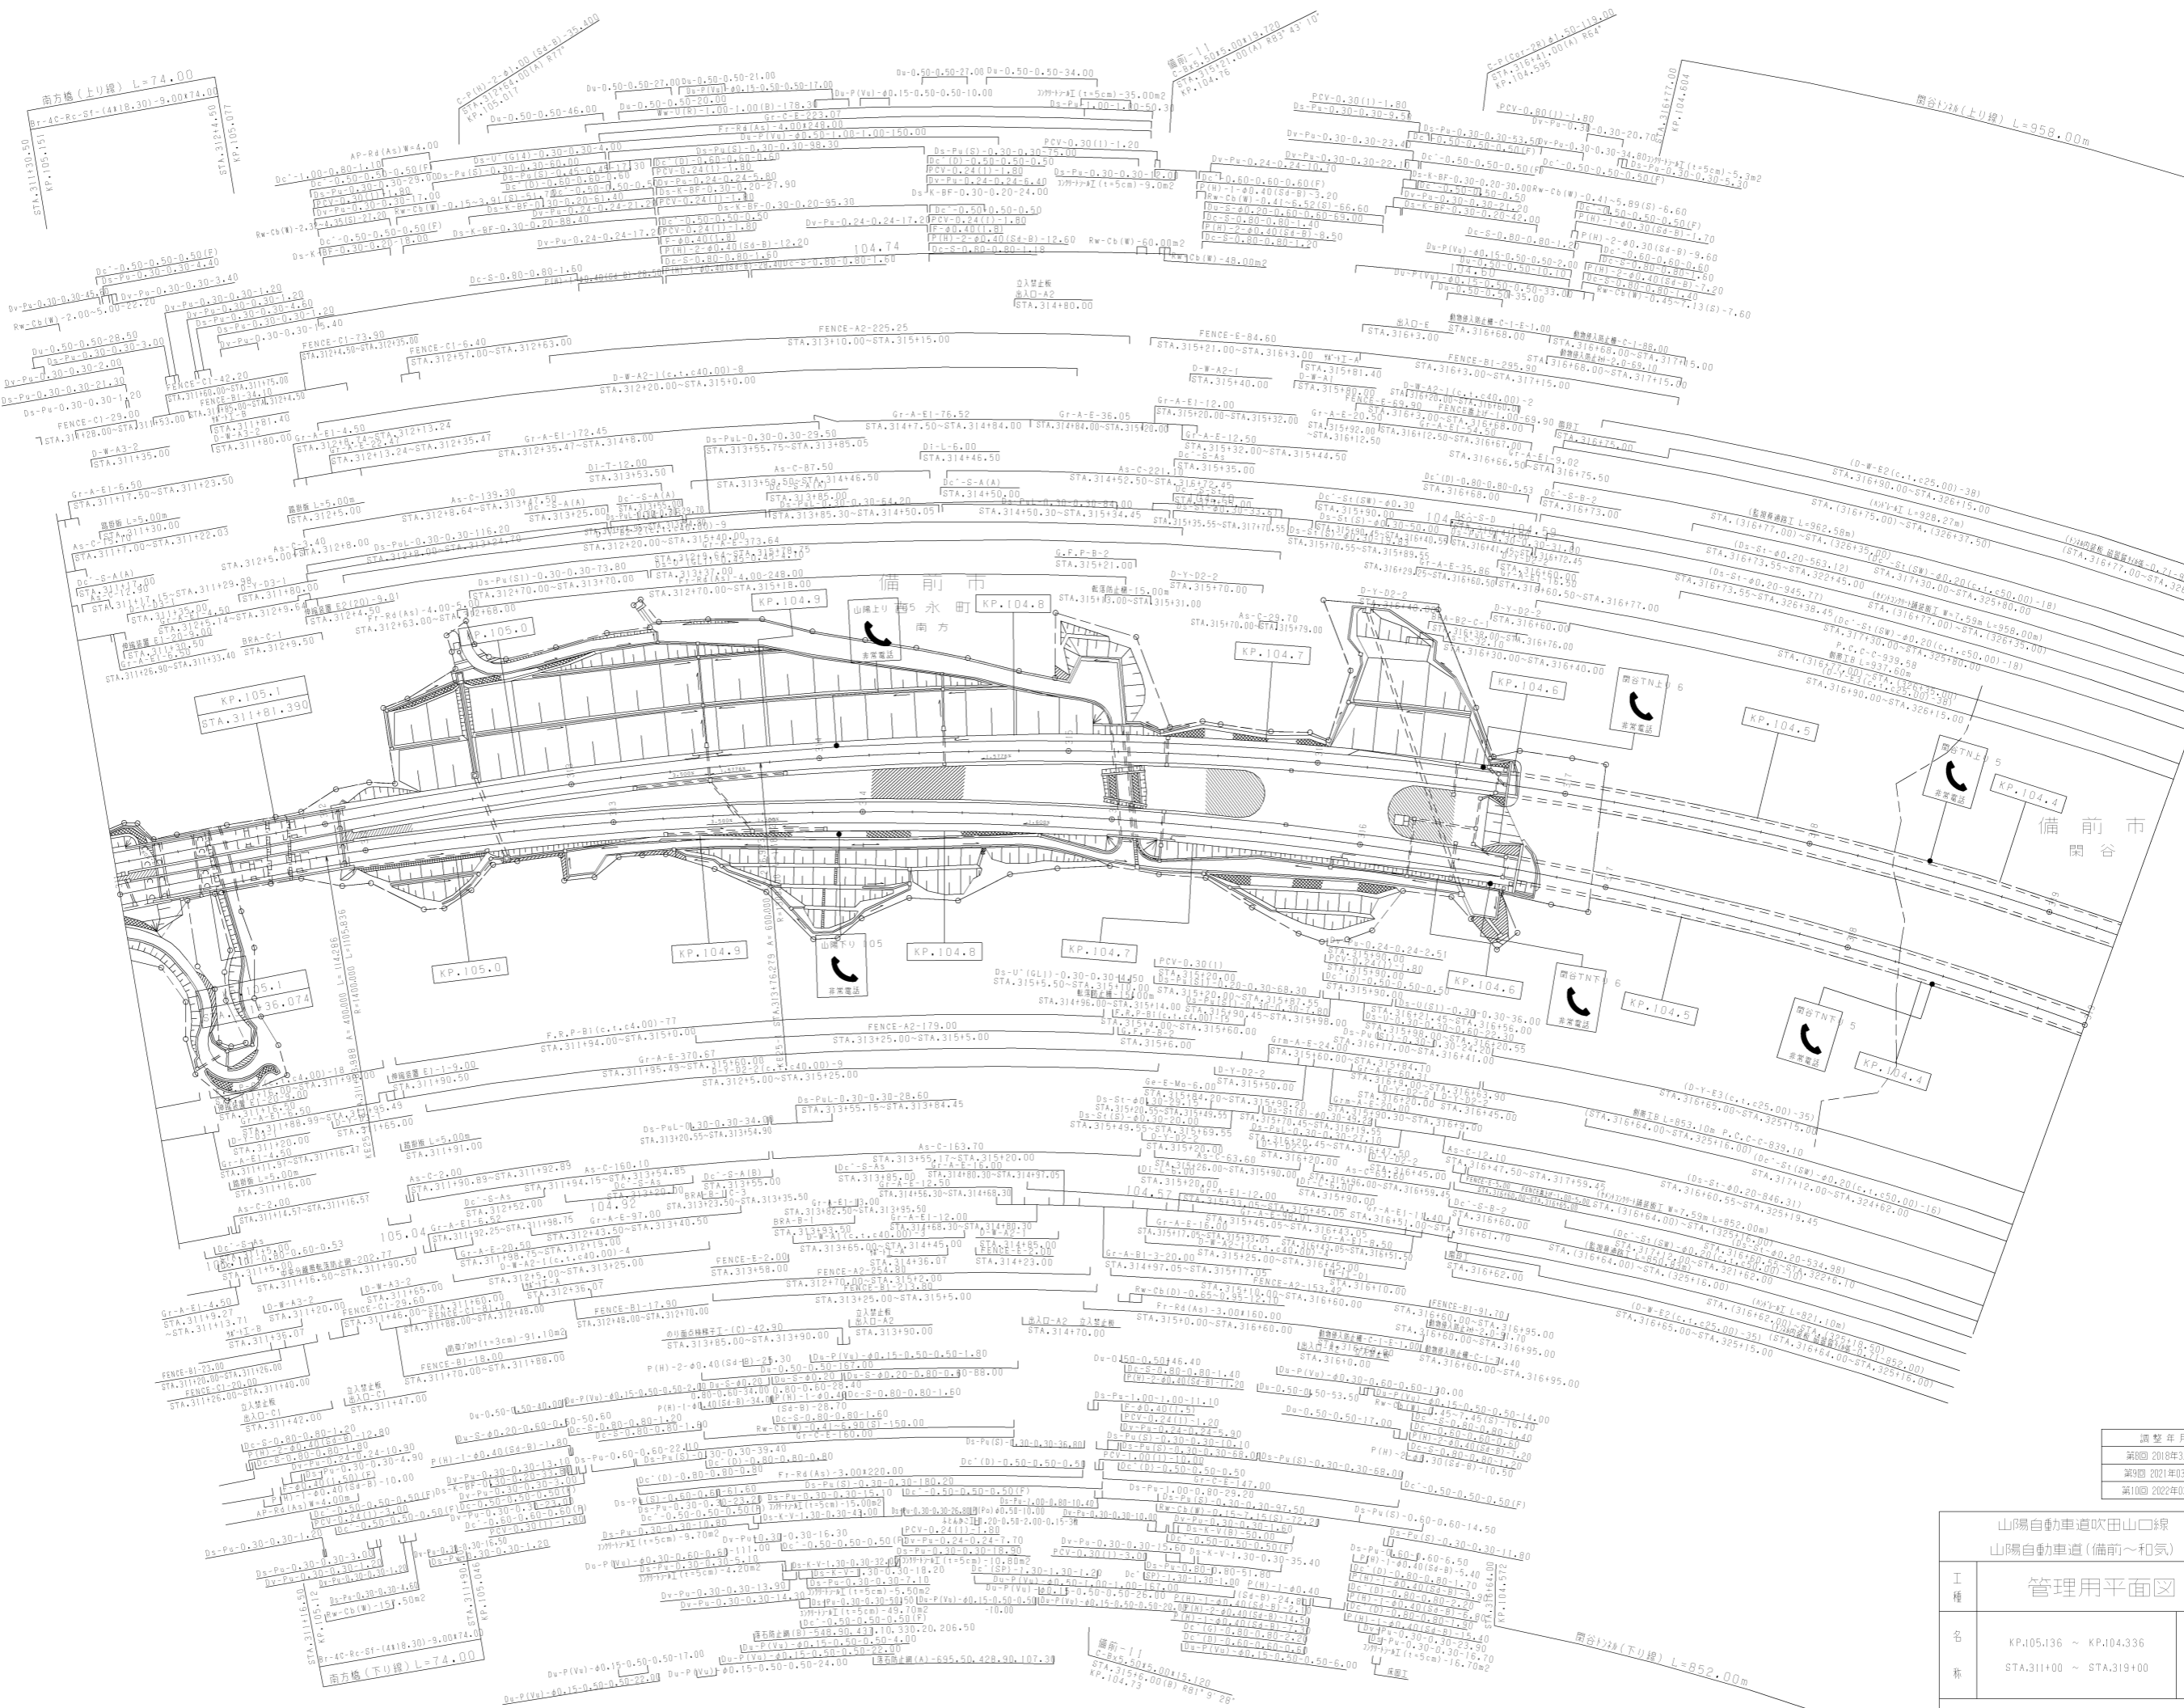

調整年月	適用


山陽自動車道吹田山口線			
山陽自動車道(備前~和気)			
工種	管理用平面図	幅尺	10
名称	KP.105.136 ~ KP.104.336 STA.311+00 ~ STA.319+00	幅尺	17

赤磐市  
奥吉原

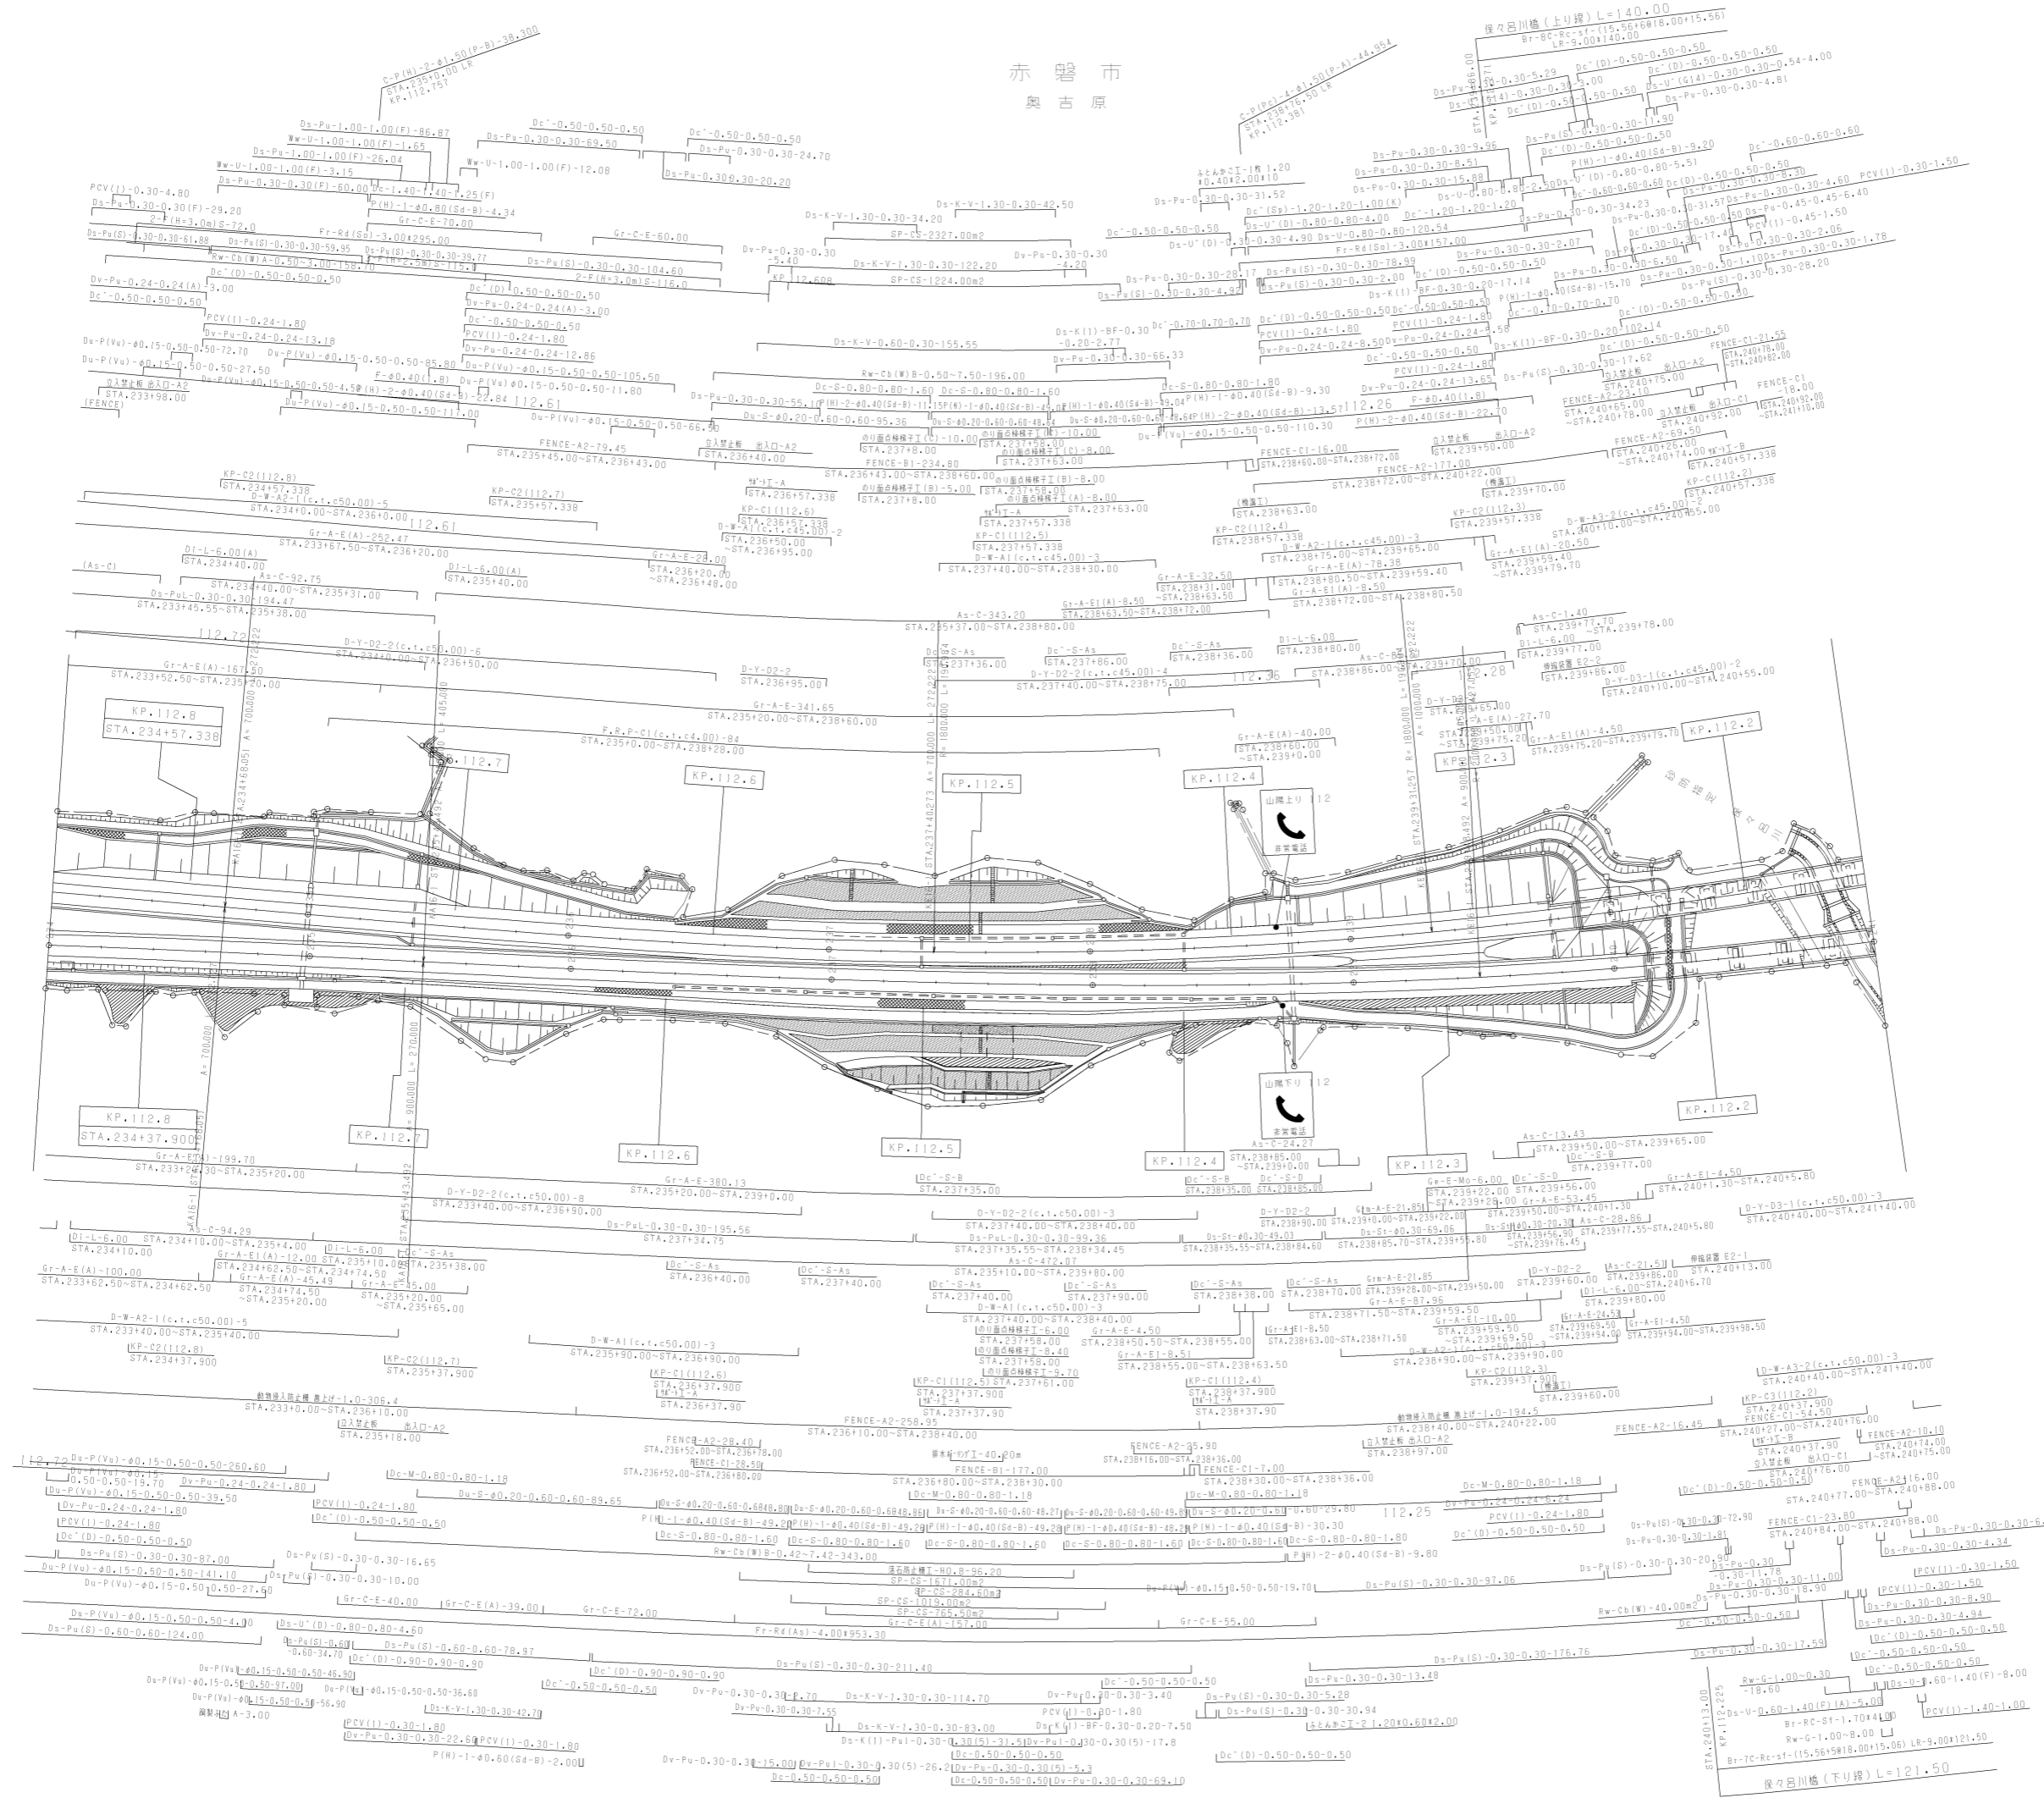


調整年月	適用
第5期 2016年3月	
第6期 2019年3月	
第7期 2021年3月	

山陽自動車道吹田山口線			
山陽自動車道(和気~山陽)			
工種	管理用平面図		
名	KP.112.838 ~ KP.112.138	幅尺	4
称	STA.234+00 ~ STA.241+00	1/1000	19

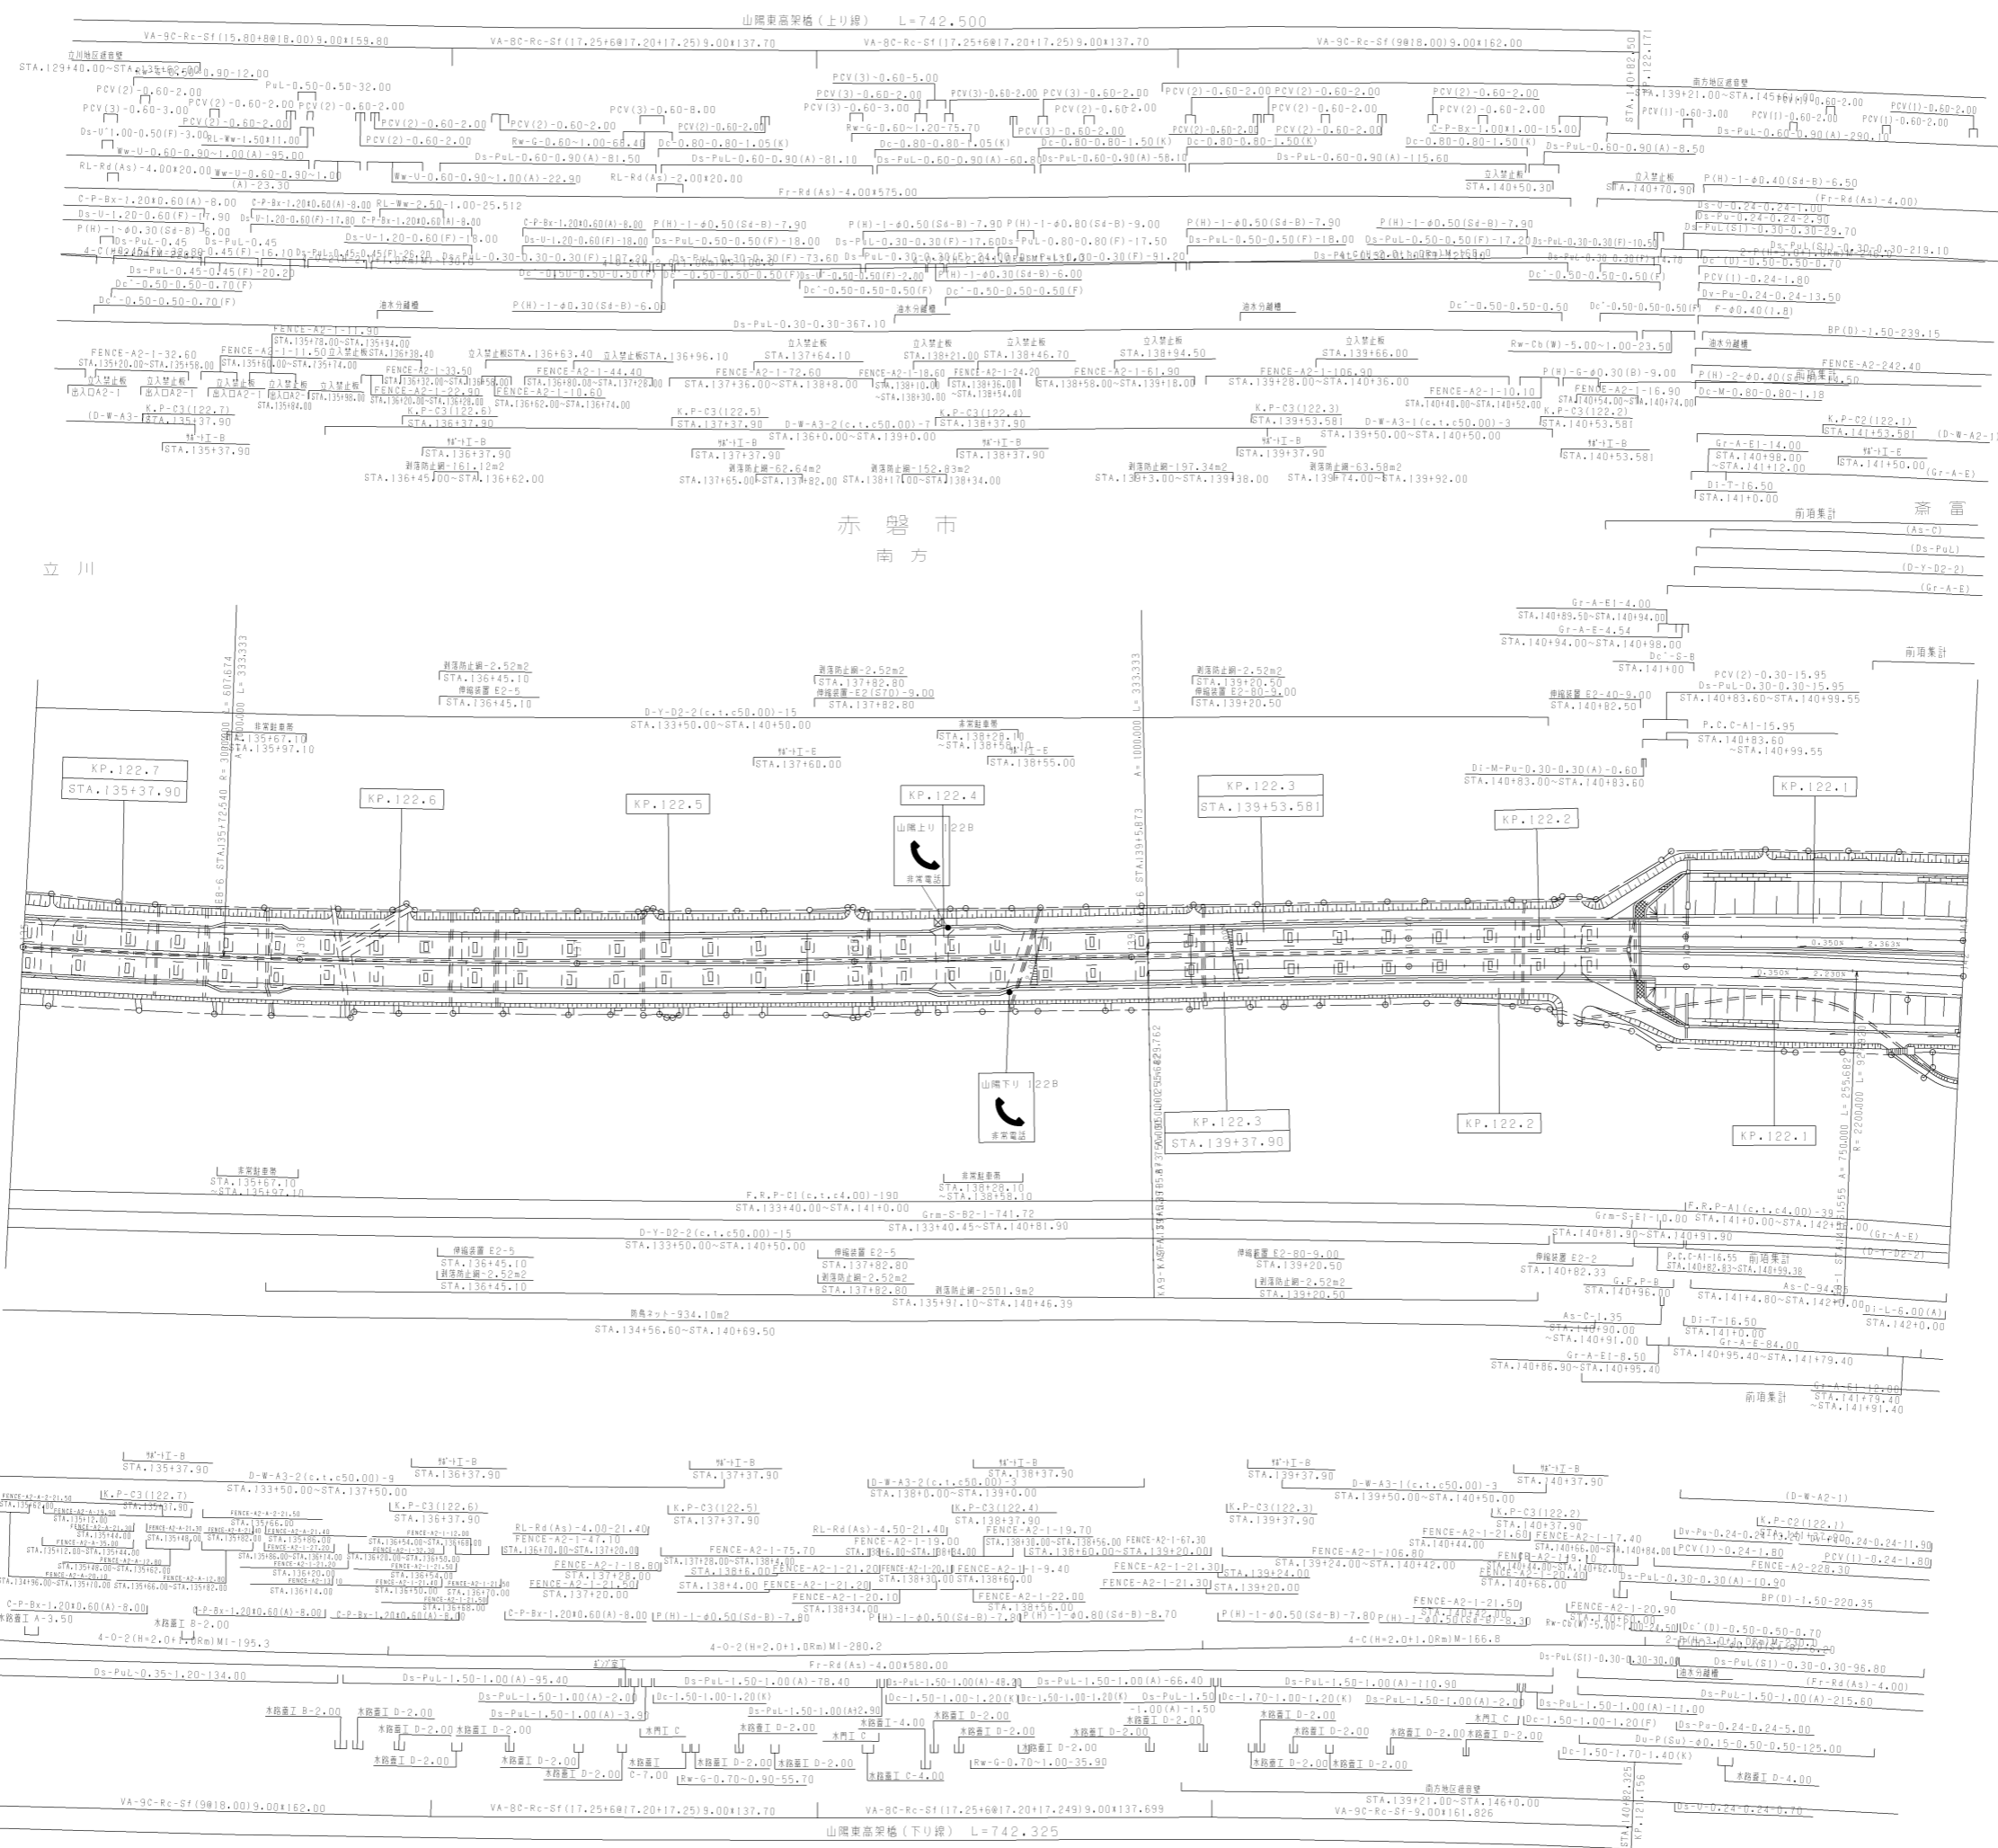

調整年月	適用
第3回 2012年3月	
第4回 2014年3月	
第5回 2015年3月	

山陽自動車道吹田山口線		
山陽自動車道(和気~山陽)		
工種	管理用平面図	
名	KP.122.73B ~ KP.122.03B	幅尺
称	STA.135+00 ~ STA.142+00	1/1000
		18
		19

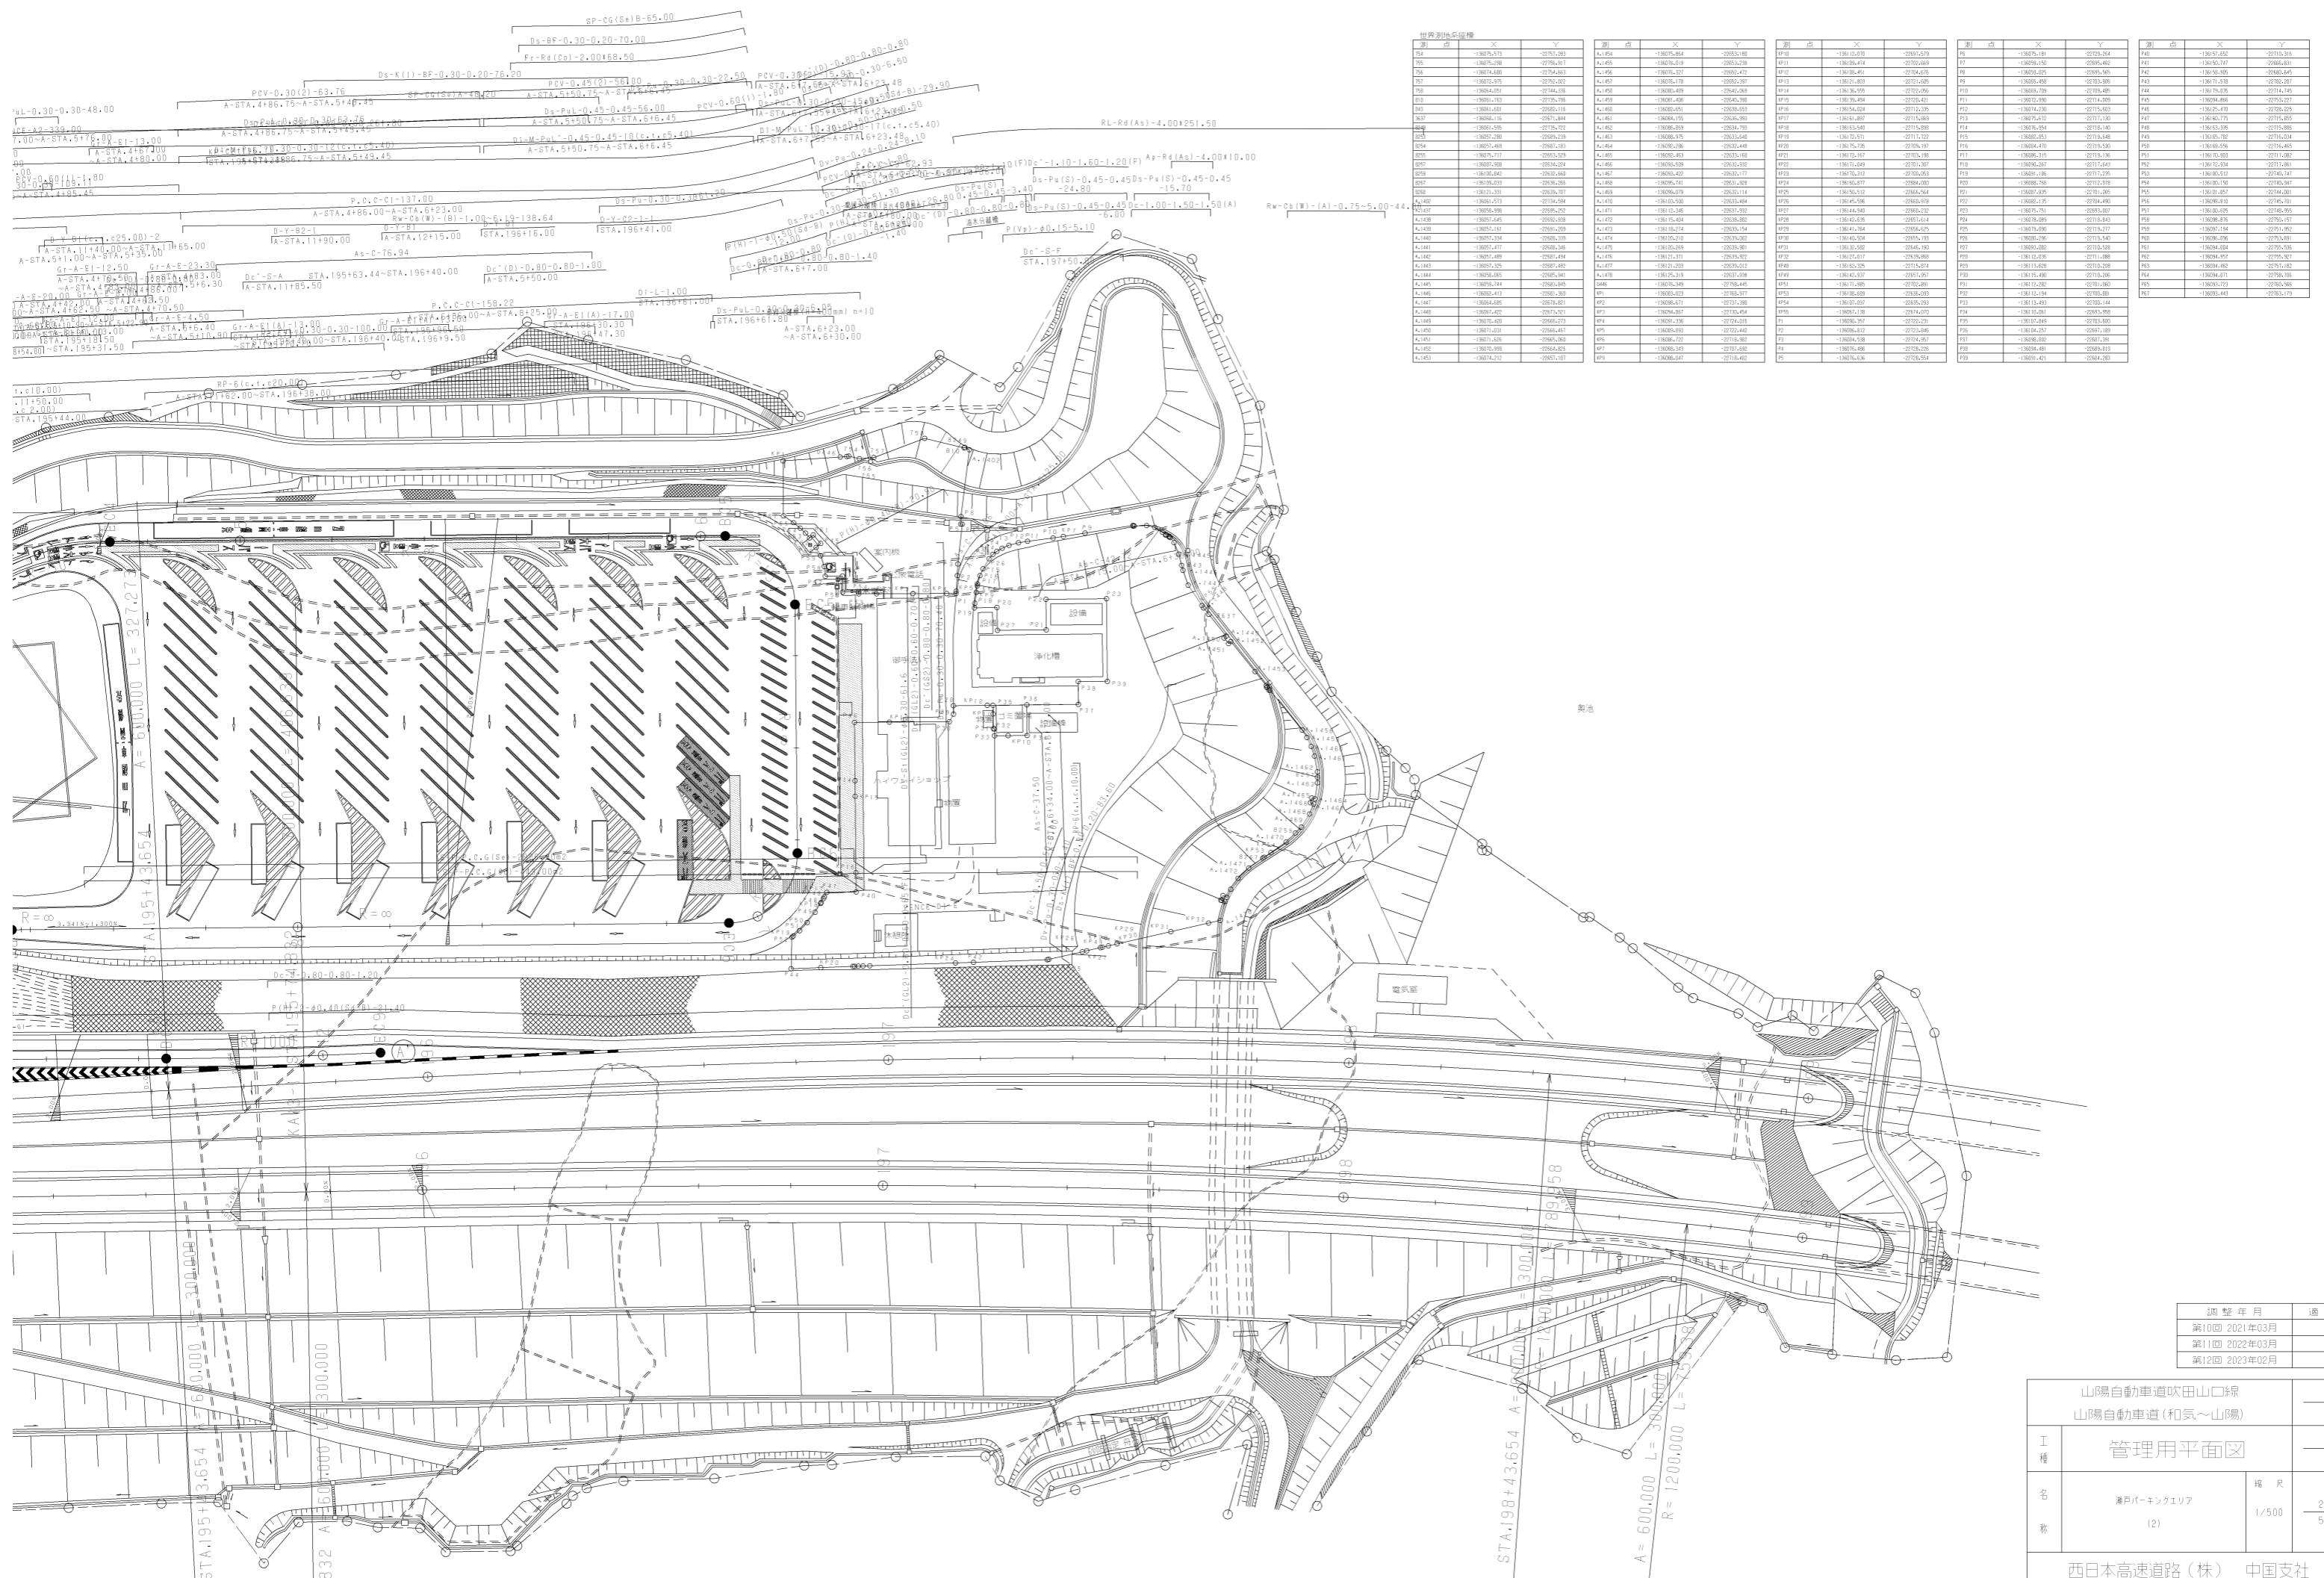

世界測地系座標

測点	X	Y	測点	X	Y	測点	X	Y	測点	X	Y




登井山トンネル(上り線) L=3196.50m

(横井上工事用道路 4.00×1303.16)

D-R(LED)-E2  
STA.27+60.00

岡山市  
横井上


D-R(LED)-FP(c.t.c.100.00)-B  
STA.32+50.00~STA.33+50.00

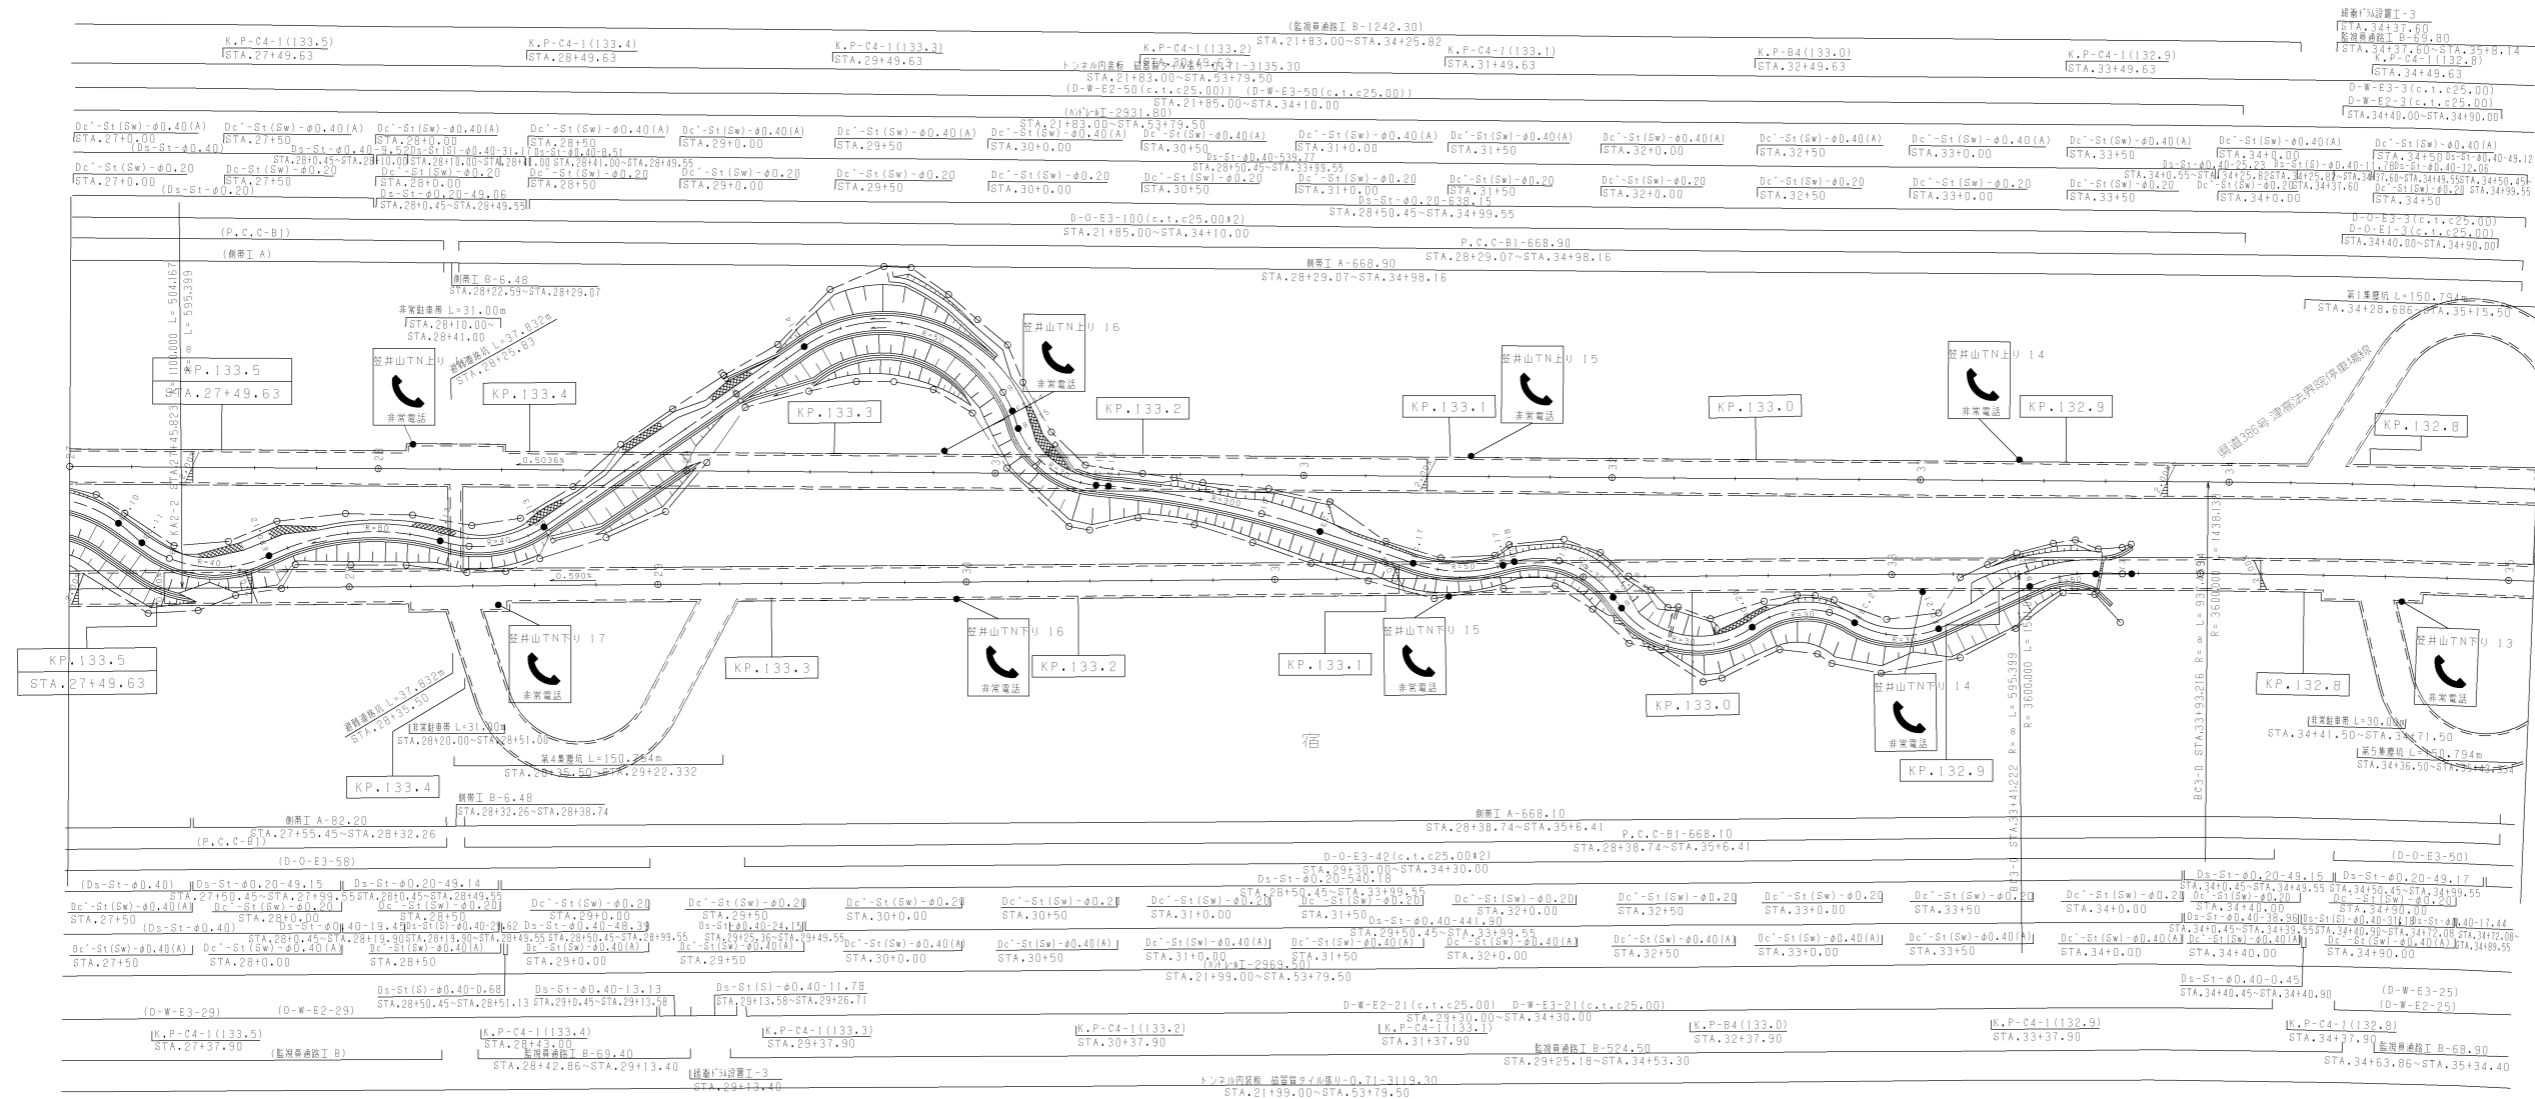

登井山トンネル(下り線) L=3180.50m


調整年月	適用
第1回 2005年08月	
第2回 2018年3月	
第3回 2019年3月	

山陽自動車道吹田山口線		
山陽自動車道(山陽~岡山)		
工種	管理用平面図	
名称	KP.133.550 ~ KP.132.750	幅尺
	STA.27+00 ~ STA.35+00	1/1000
		14
		21
西日本高速道路(株) 中国支社		

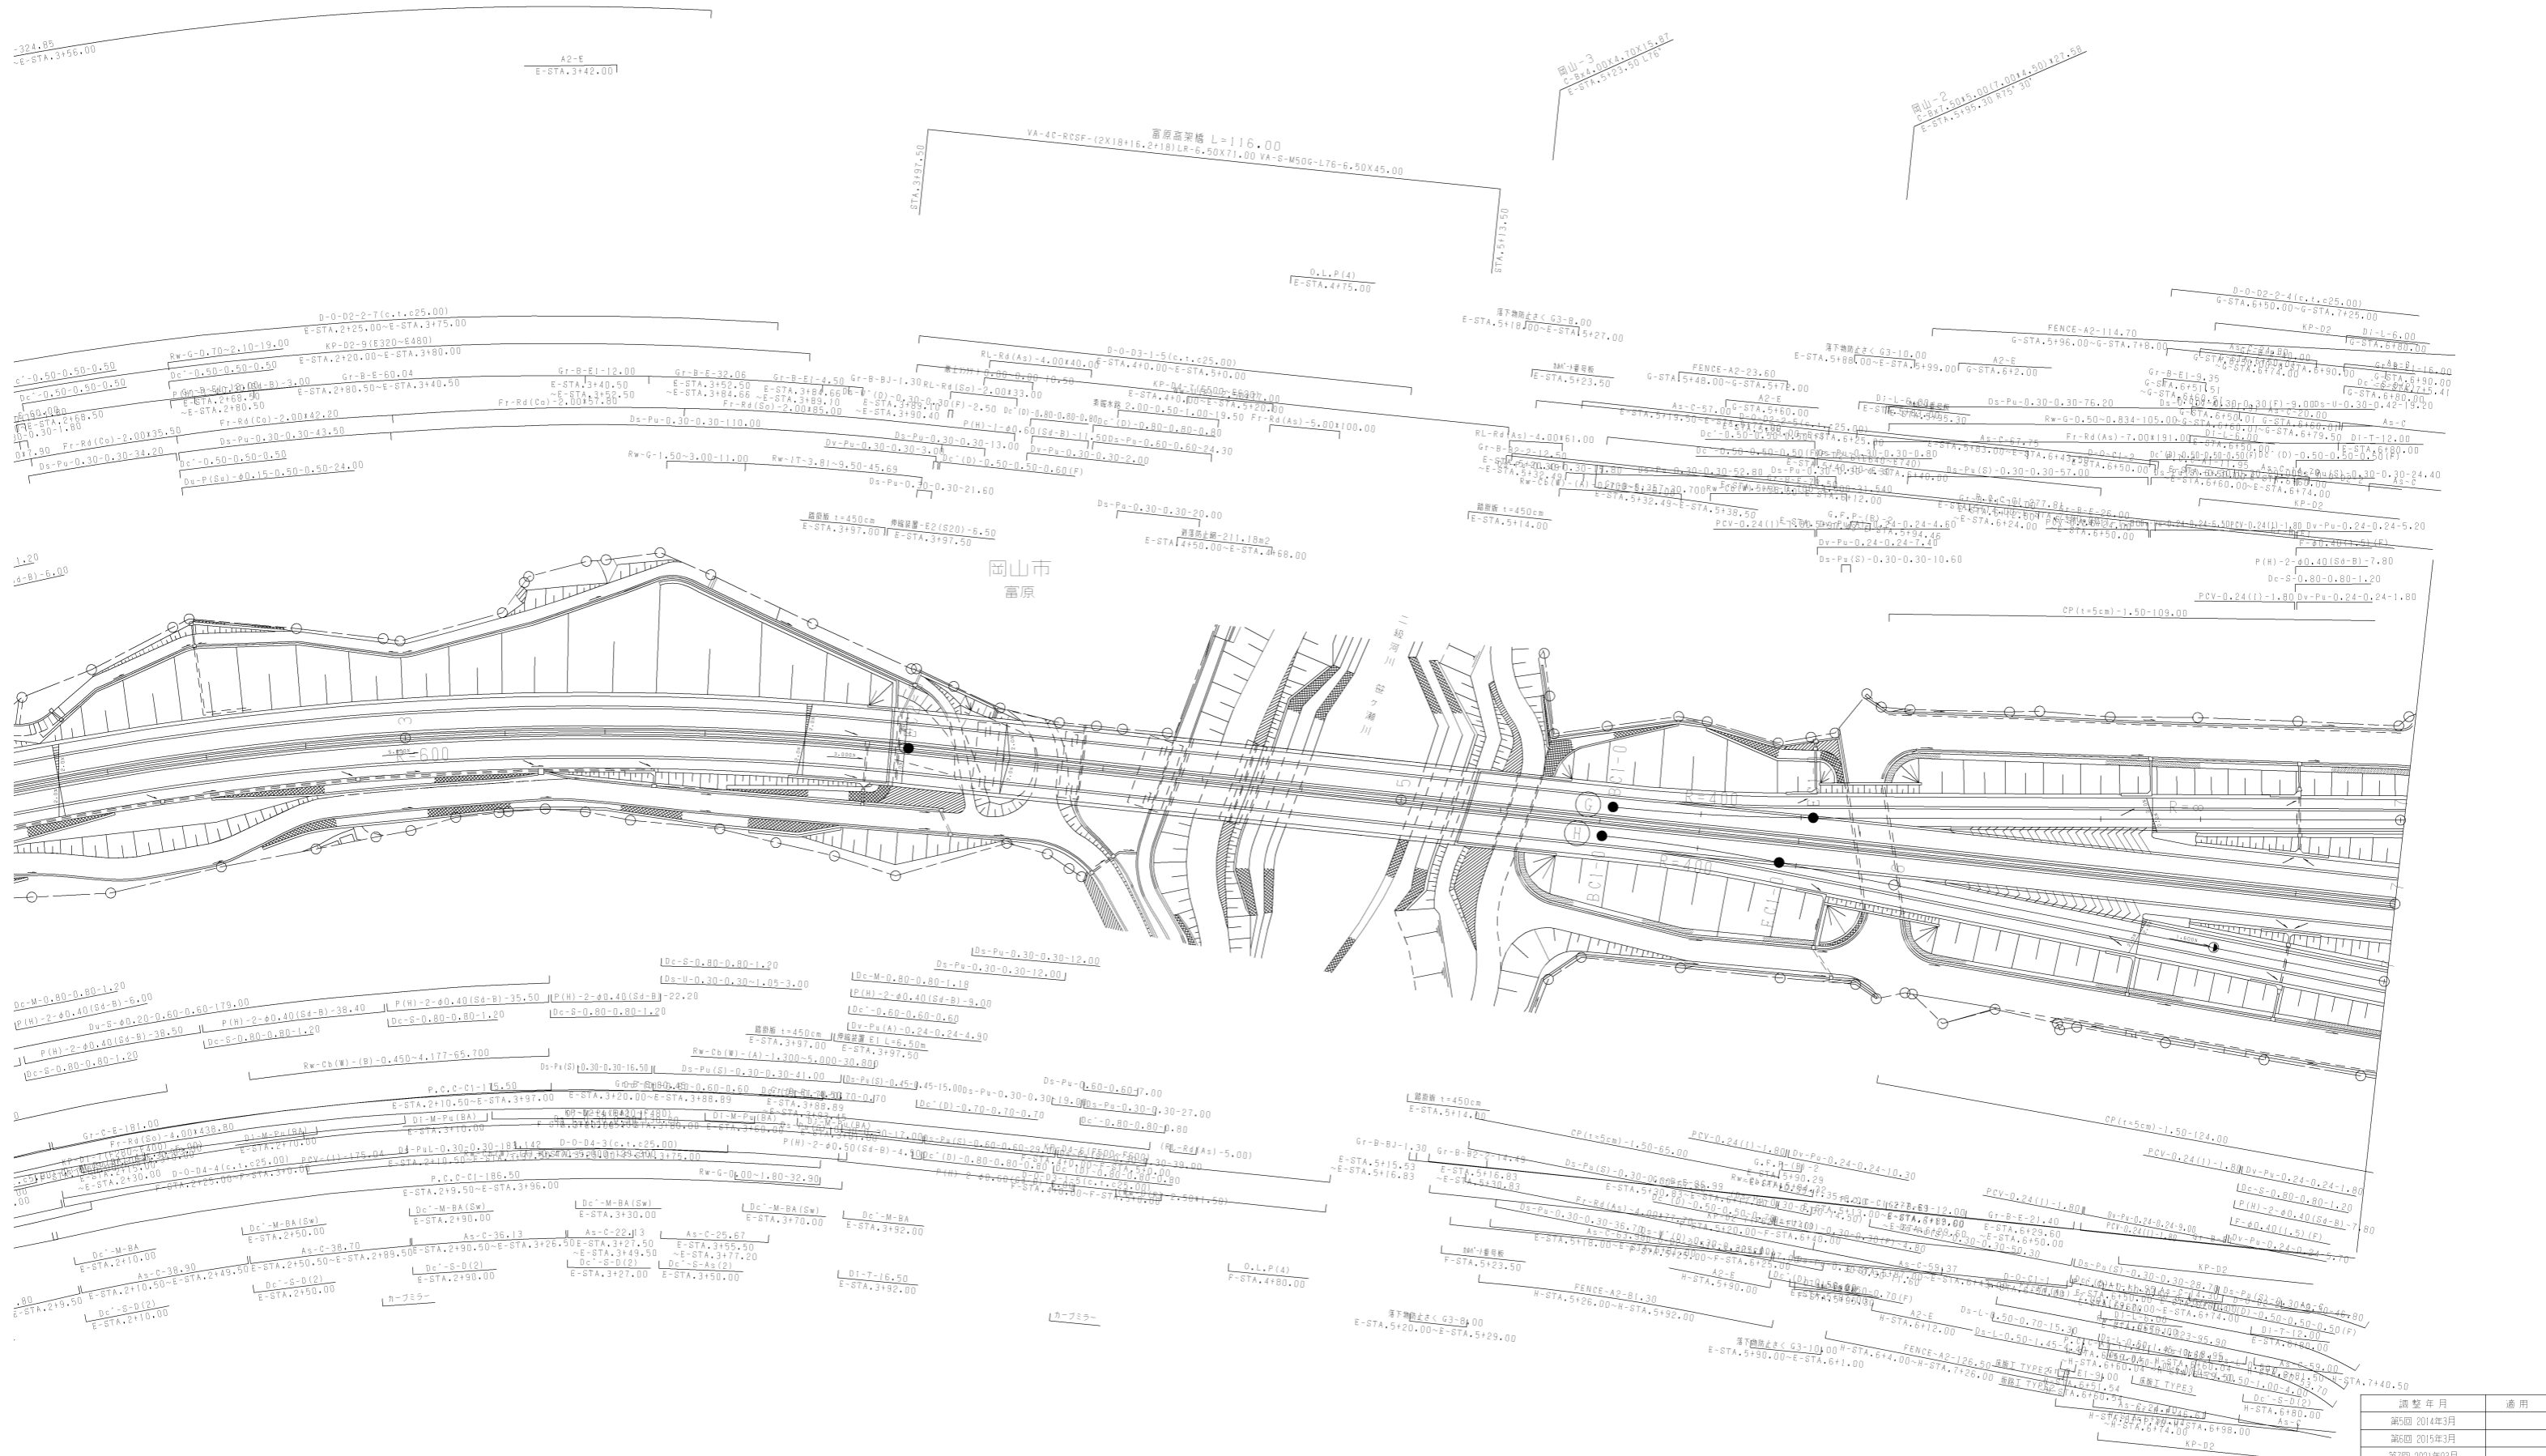


調整年月	適用
第5回 2014年3月	
第6回 2015年3月	
第7回 2021年03月	

山陽自動車道吹田山口線			
山陽自動車道(山陽〜岡山)			
工種	管理用平面図		
名称	岡山インターチェンジ (3)	縮尺	3 4
西日本高速道路(株) 中国支社			

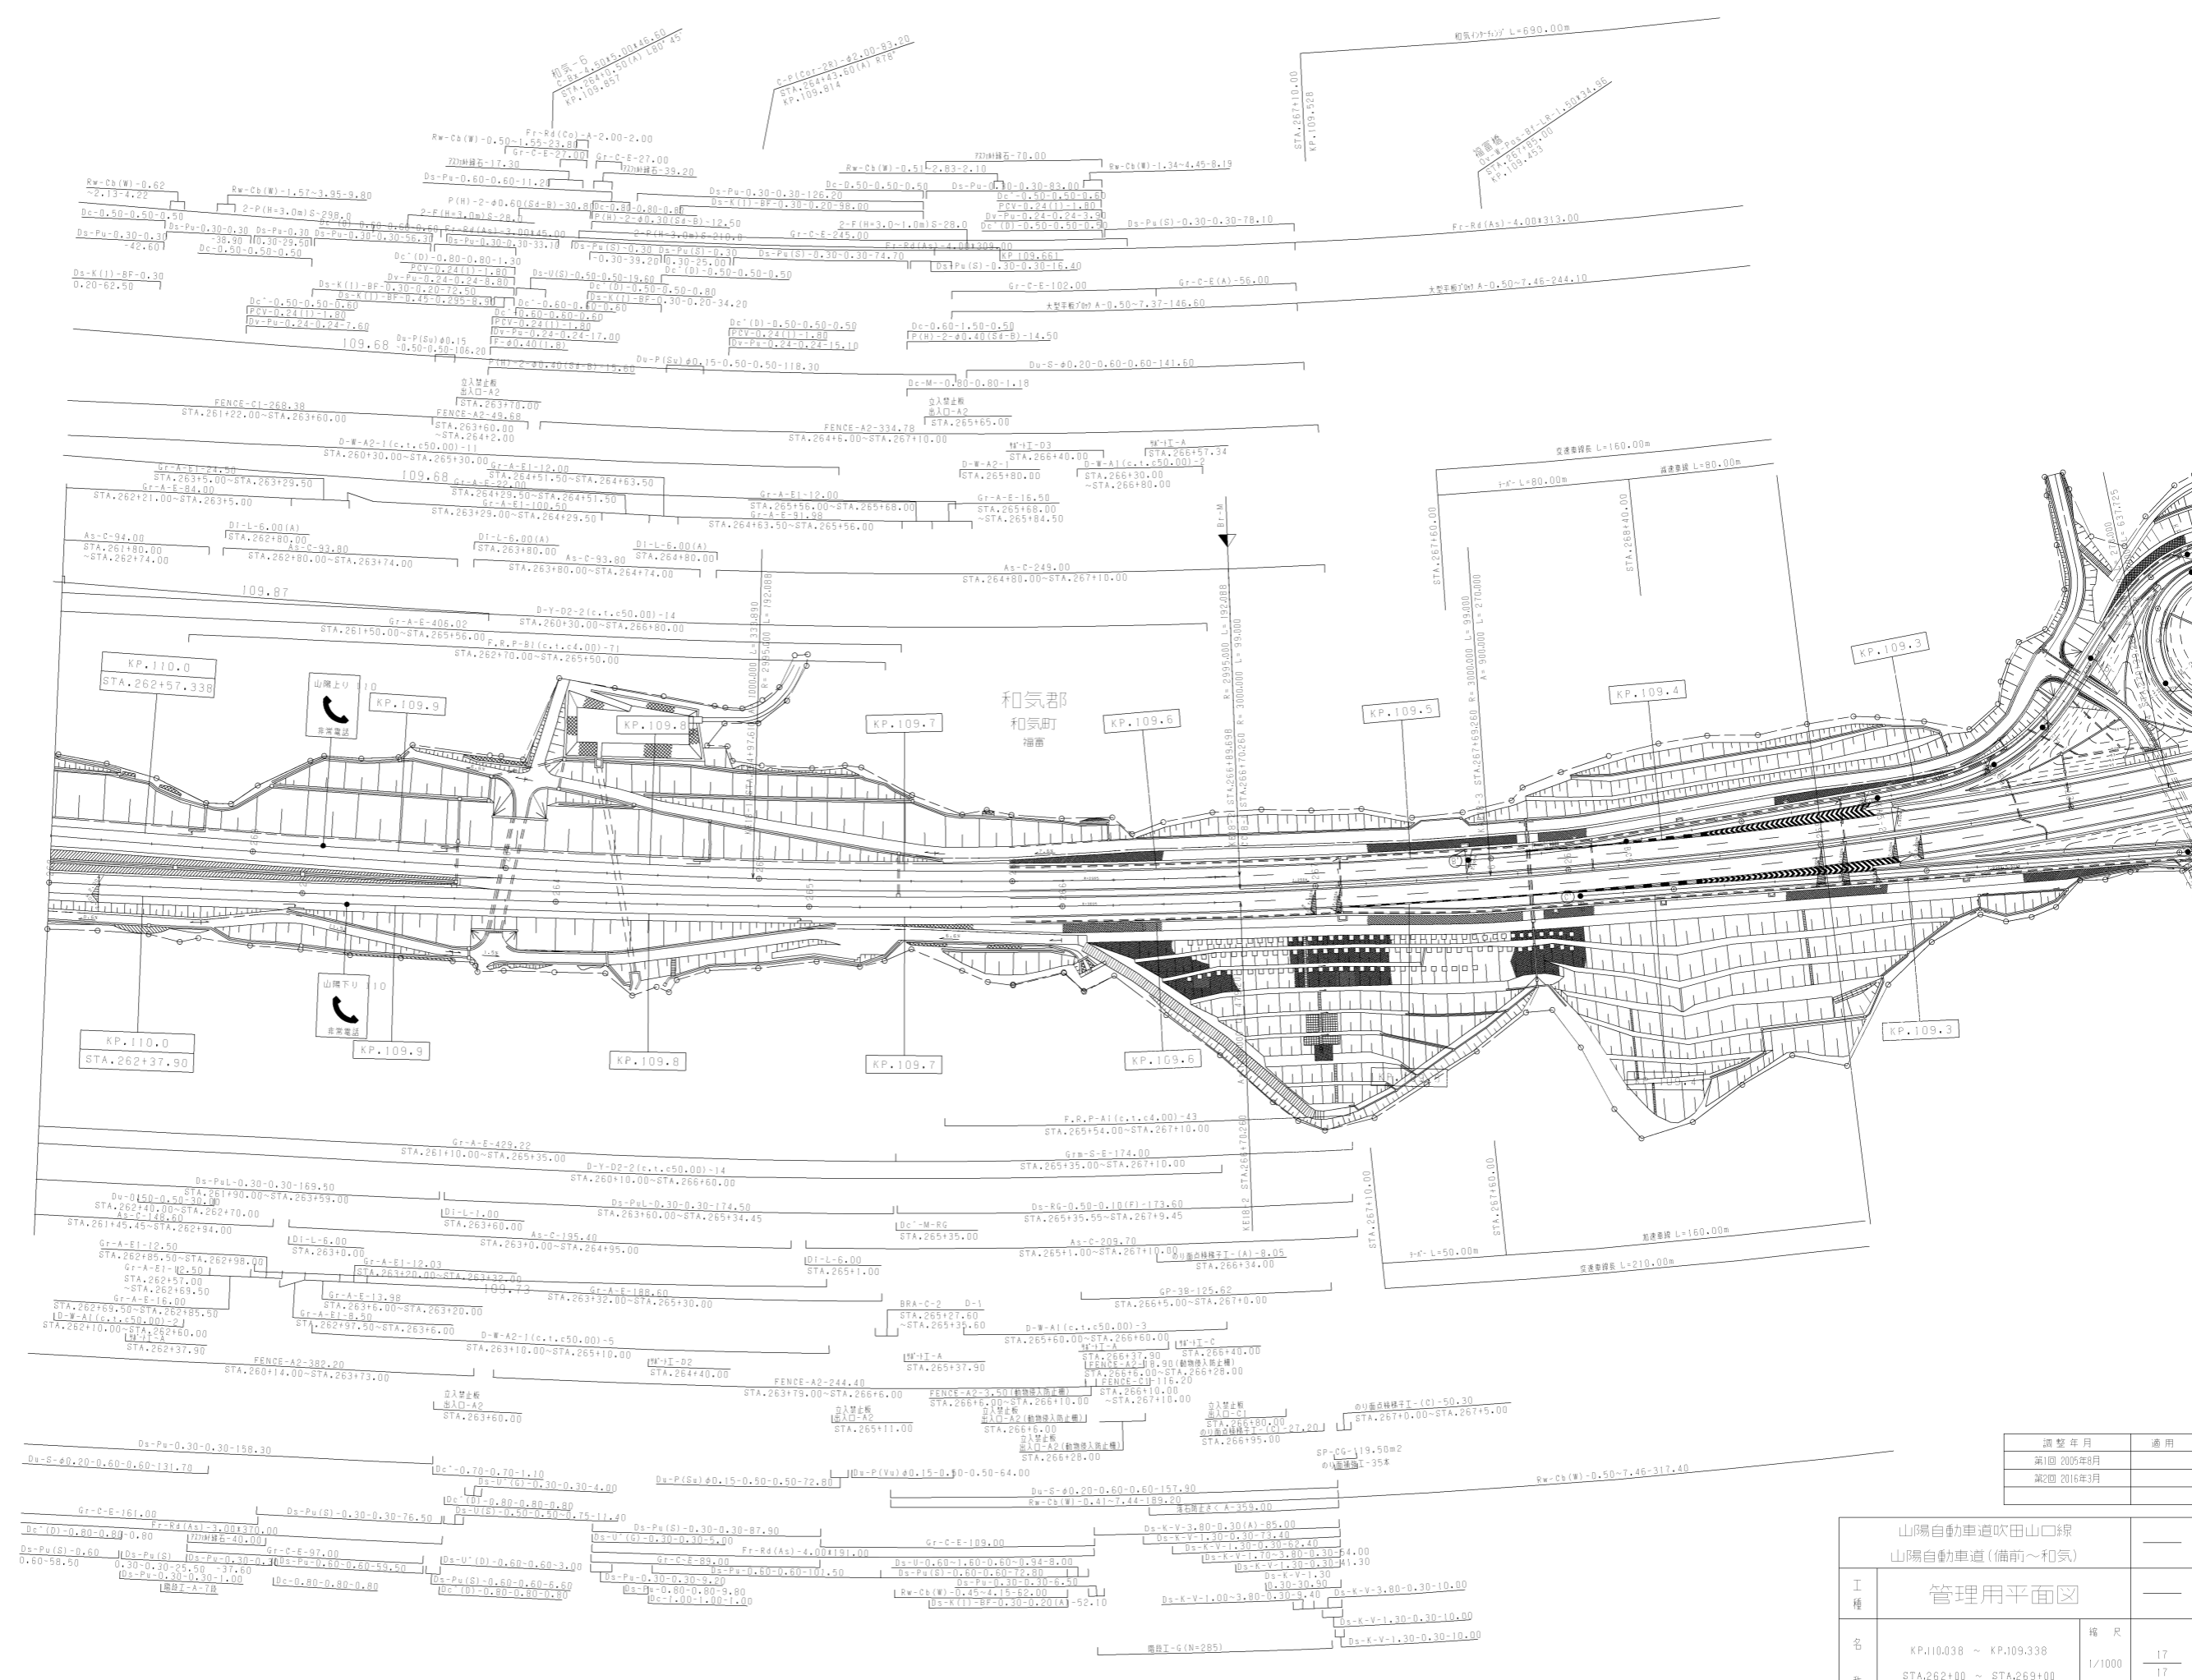

調整年月	適用
第2回 2016年3月	

山陽自動車道吹田山口線		
山陽自動車道(備前~和気)		
工種	管理用平面図	
名称	KP.110.038 ~ KP.109.338	幅尺
	STA.262+00 ~ STA.269+00	1/1000
		17
		17

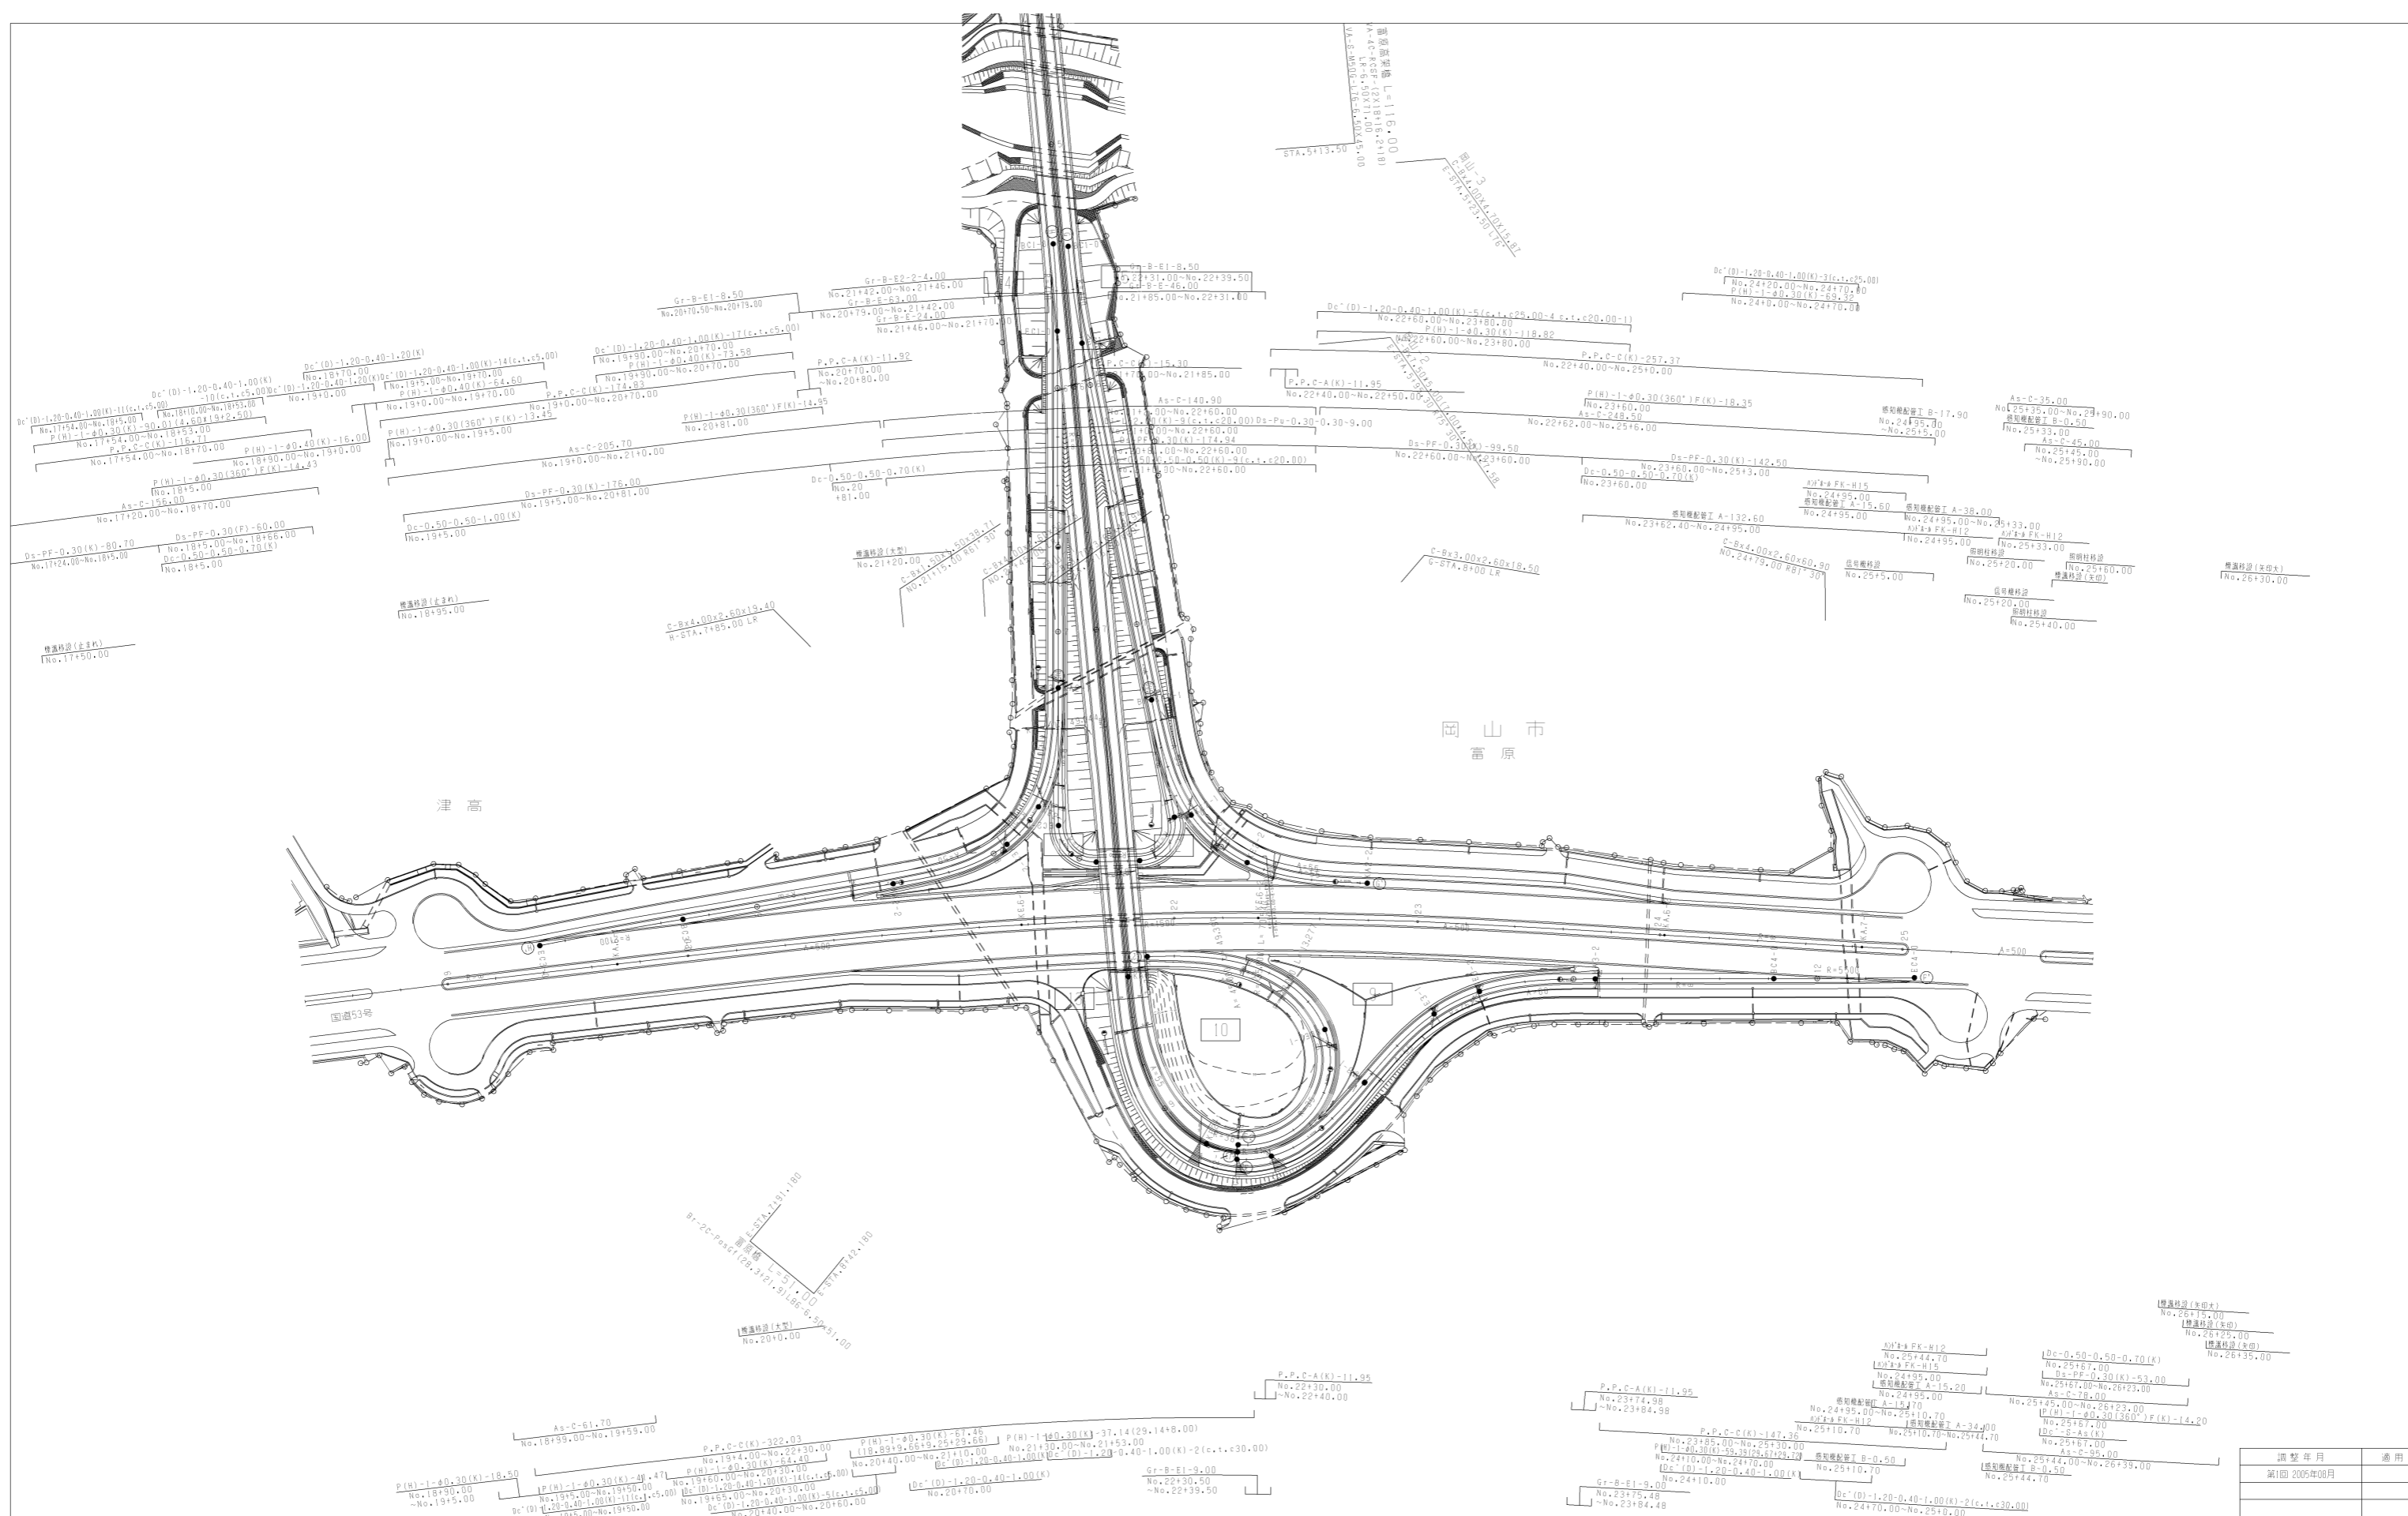


岡山市  
富原

津高

国道53号

調整年月	適用
第1回 2005年08月	


山陽自動車道吹田山口線			
山陽自動車道(山陽～岡山)			
工種	管理用平面図		
名称	岡山IC構付	幅尺	
		1/1000	21 21
西日本高速道路(株) 中国支社			

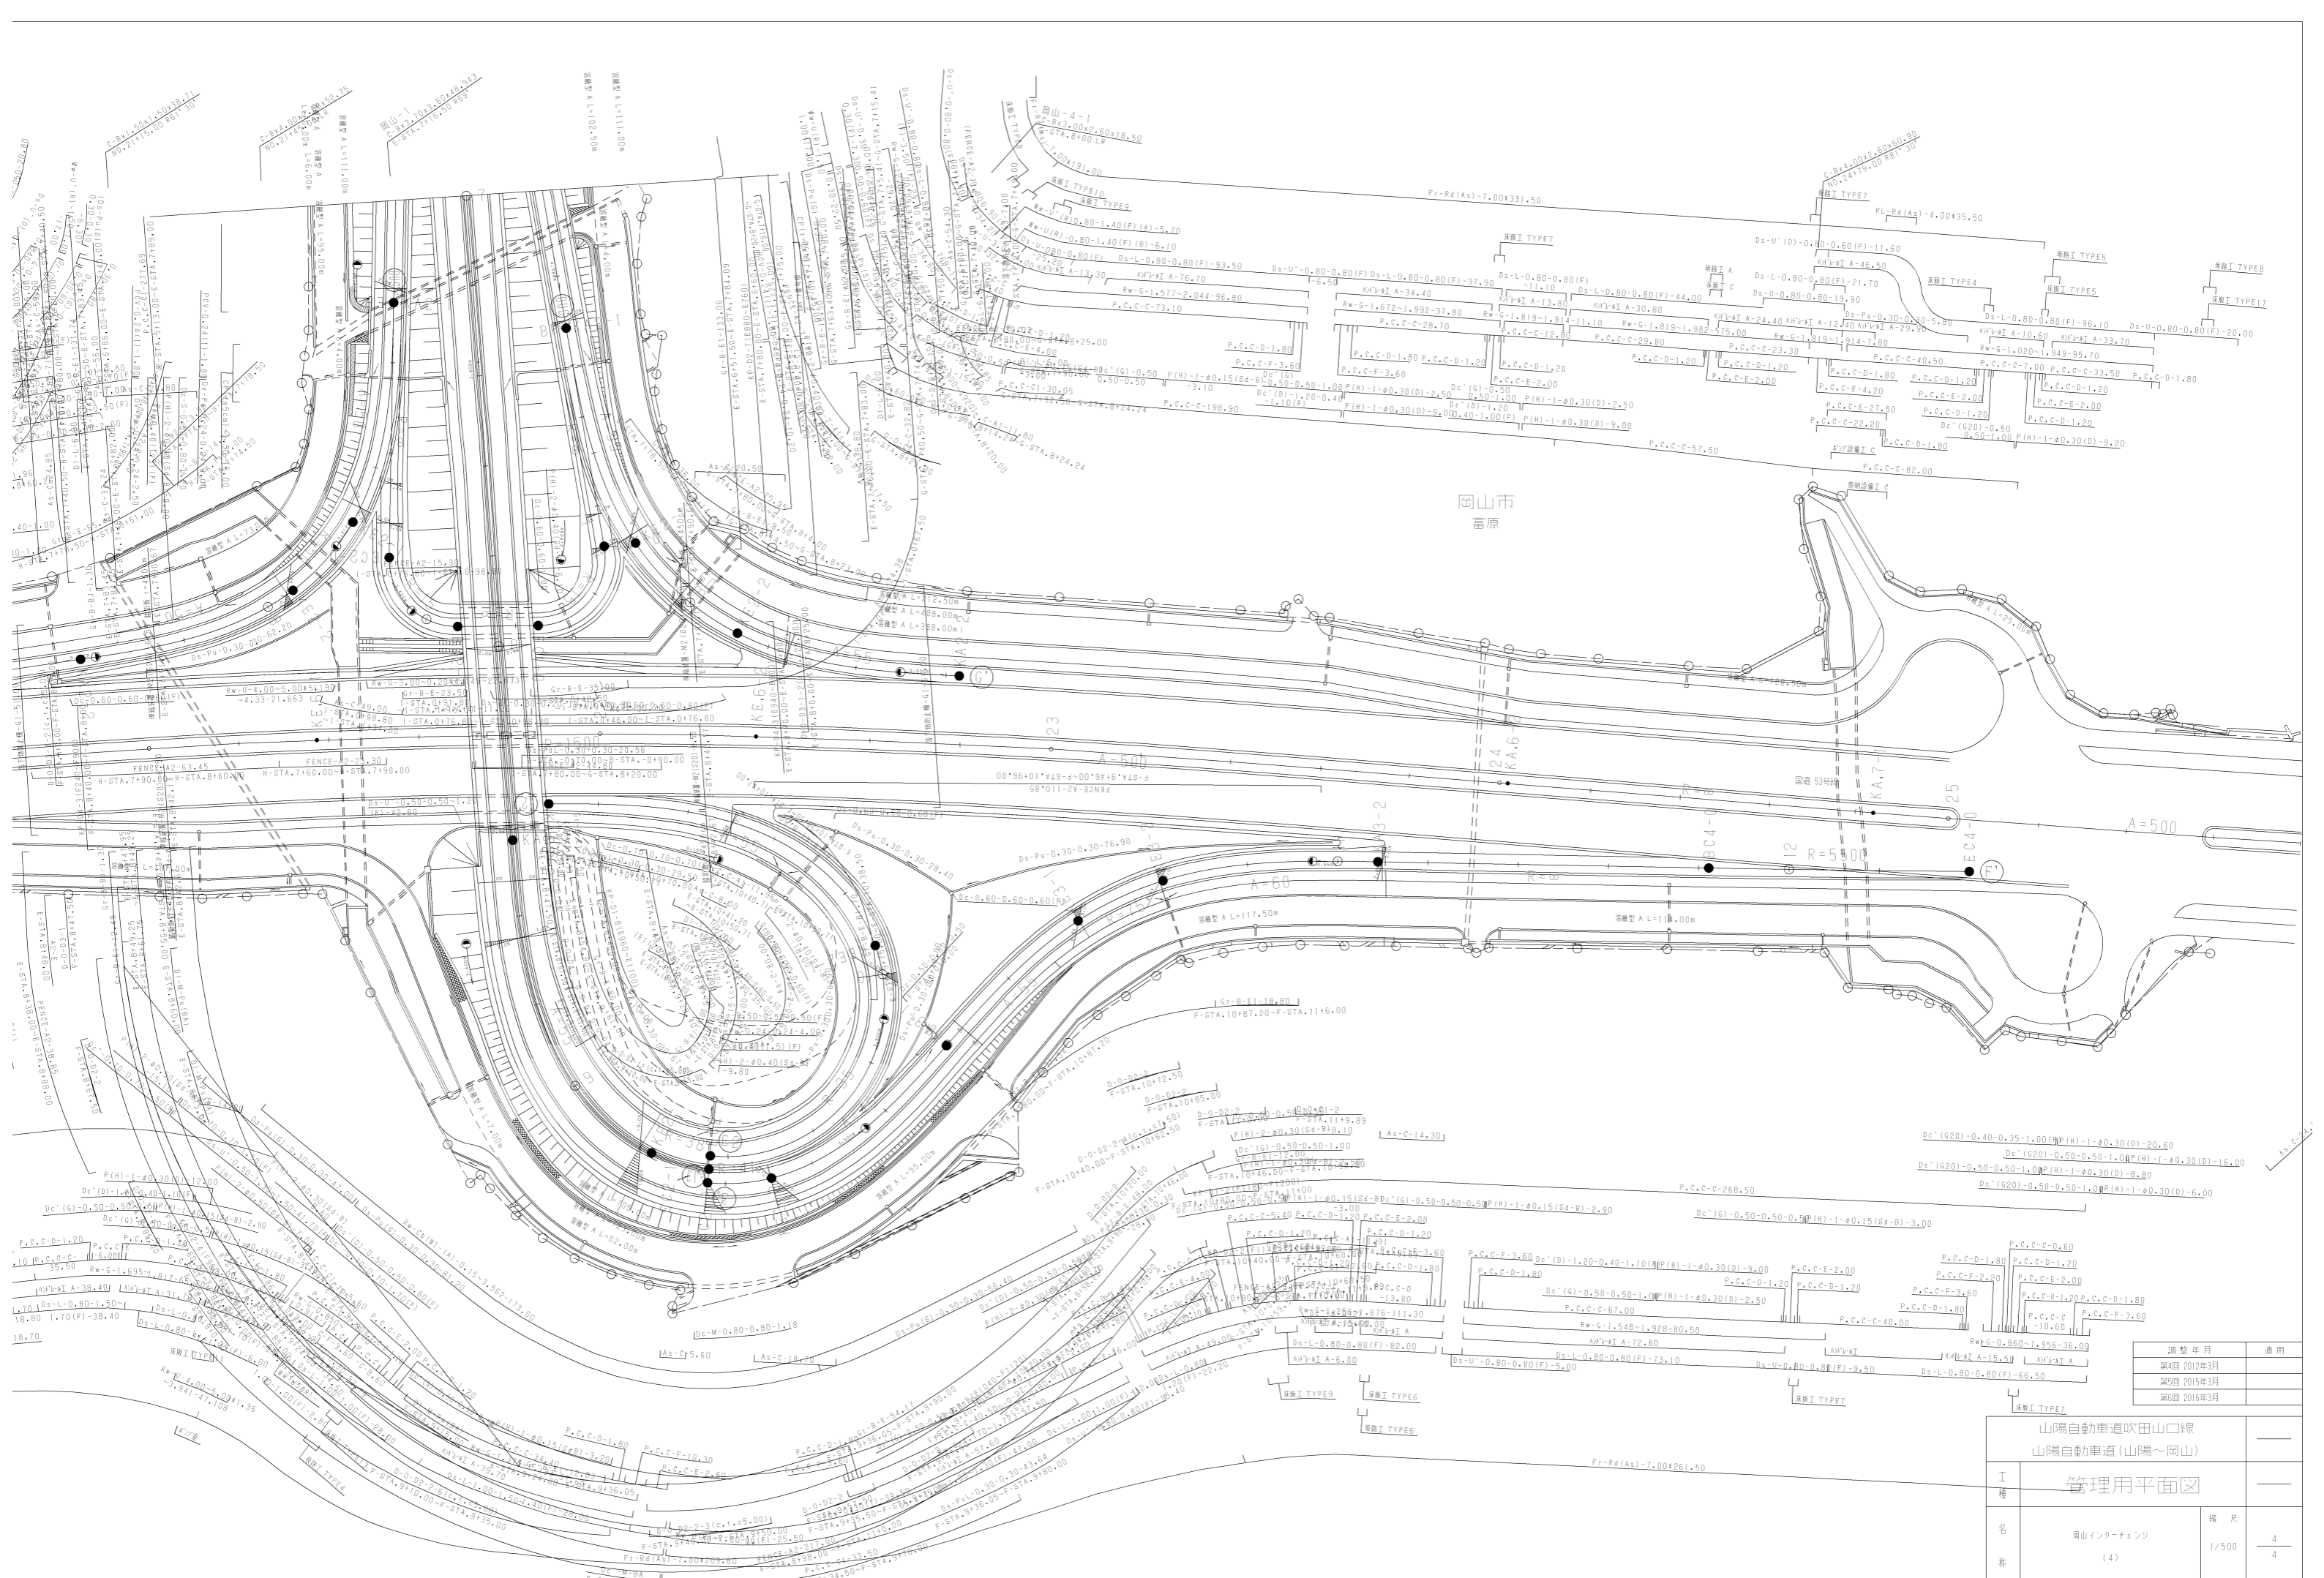

岡山市  
富原


調整年月	適用
第4回 2012年3月	
第5回 2015年3月	
第6回 2016年3月	

山陽自動車道吹田山口線		
山陽自動車道(山陽～岡山)		
工種	管理用平面図	
名称	岡山インターチェンジ (4)	橋尺 1/500 4

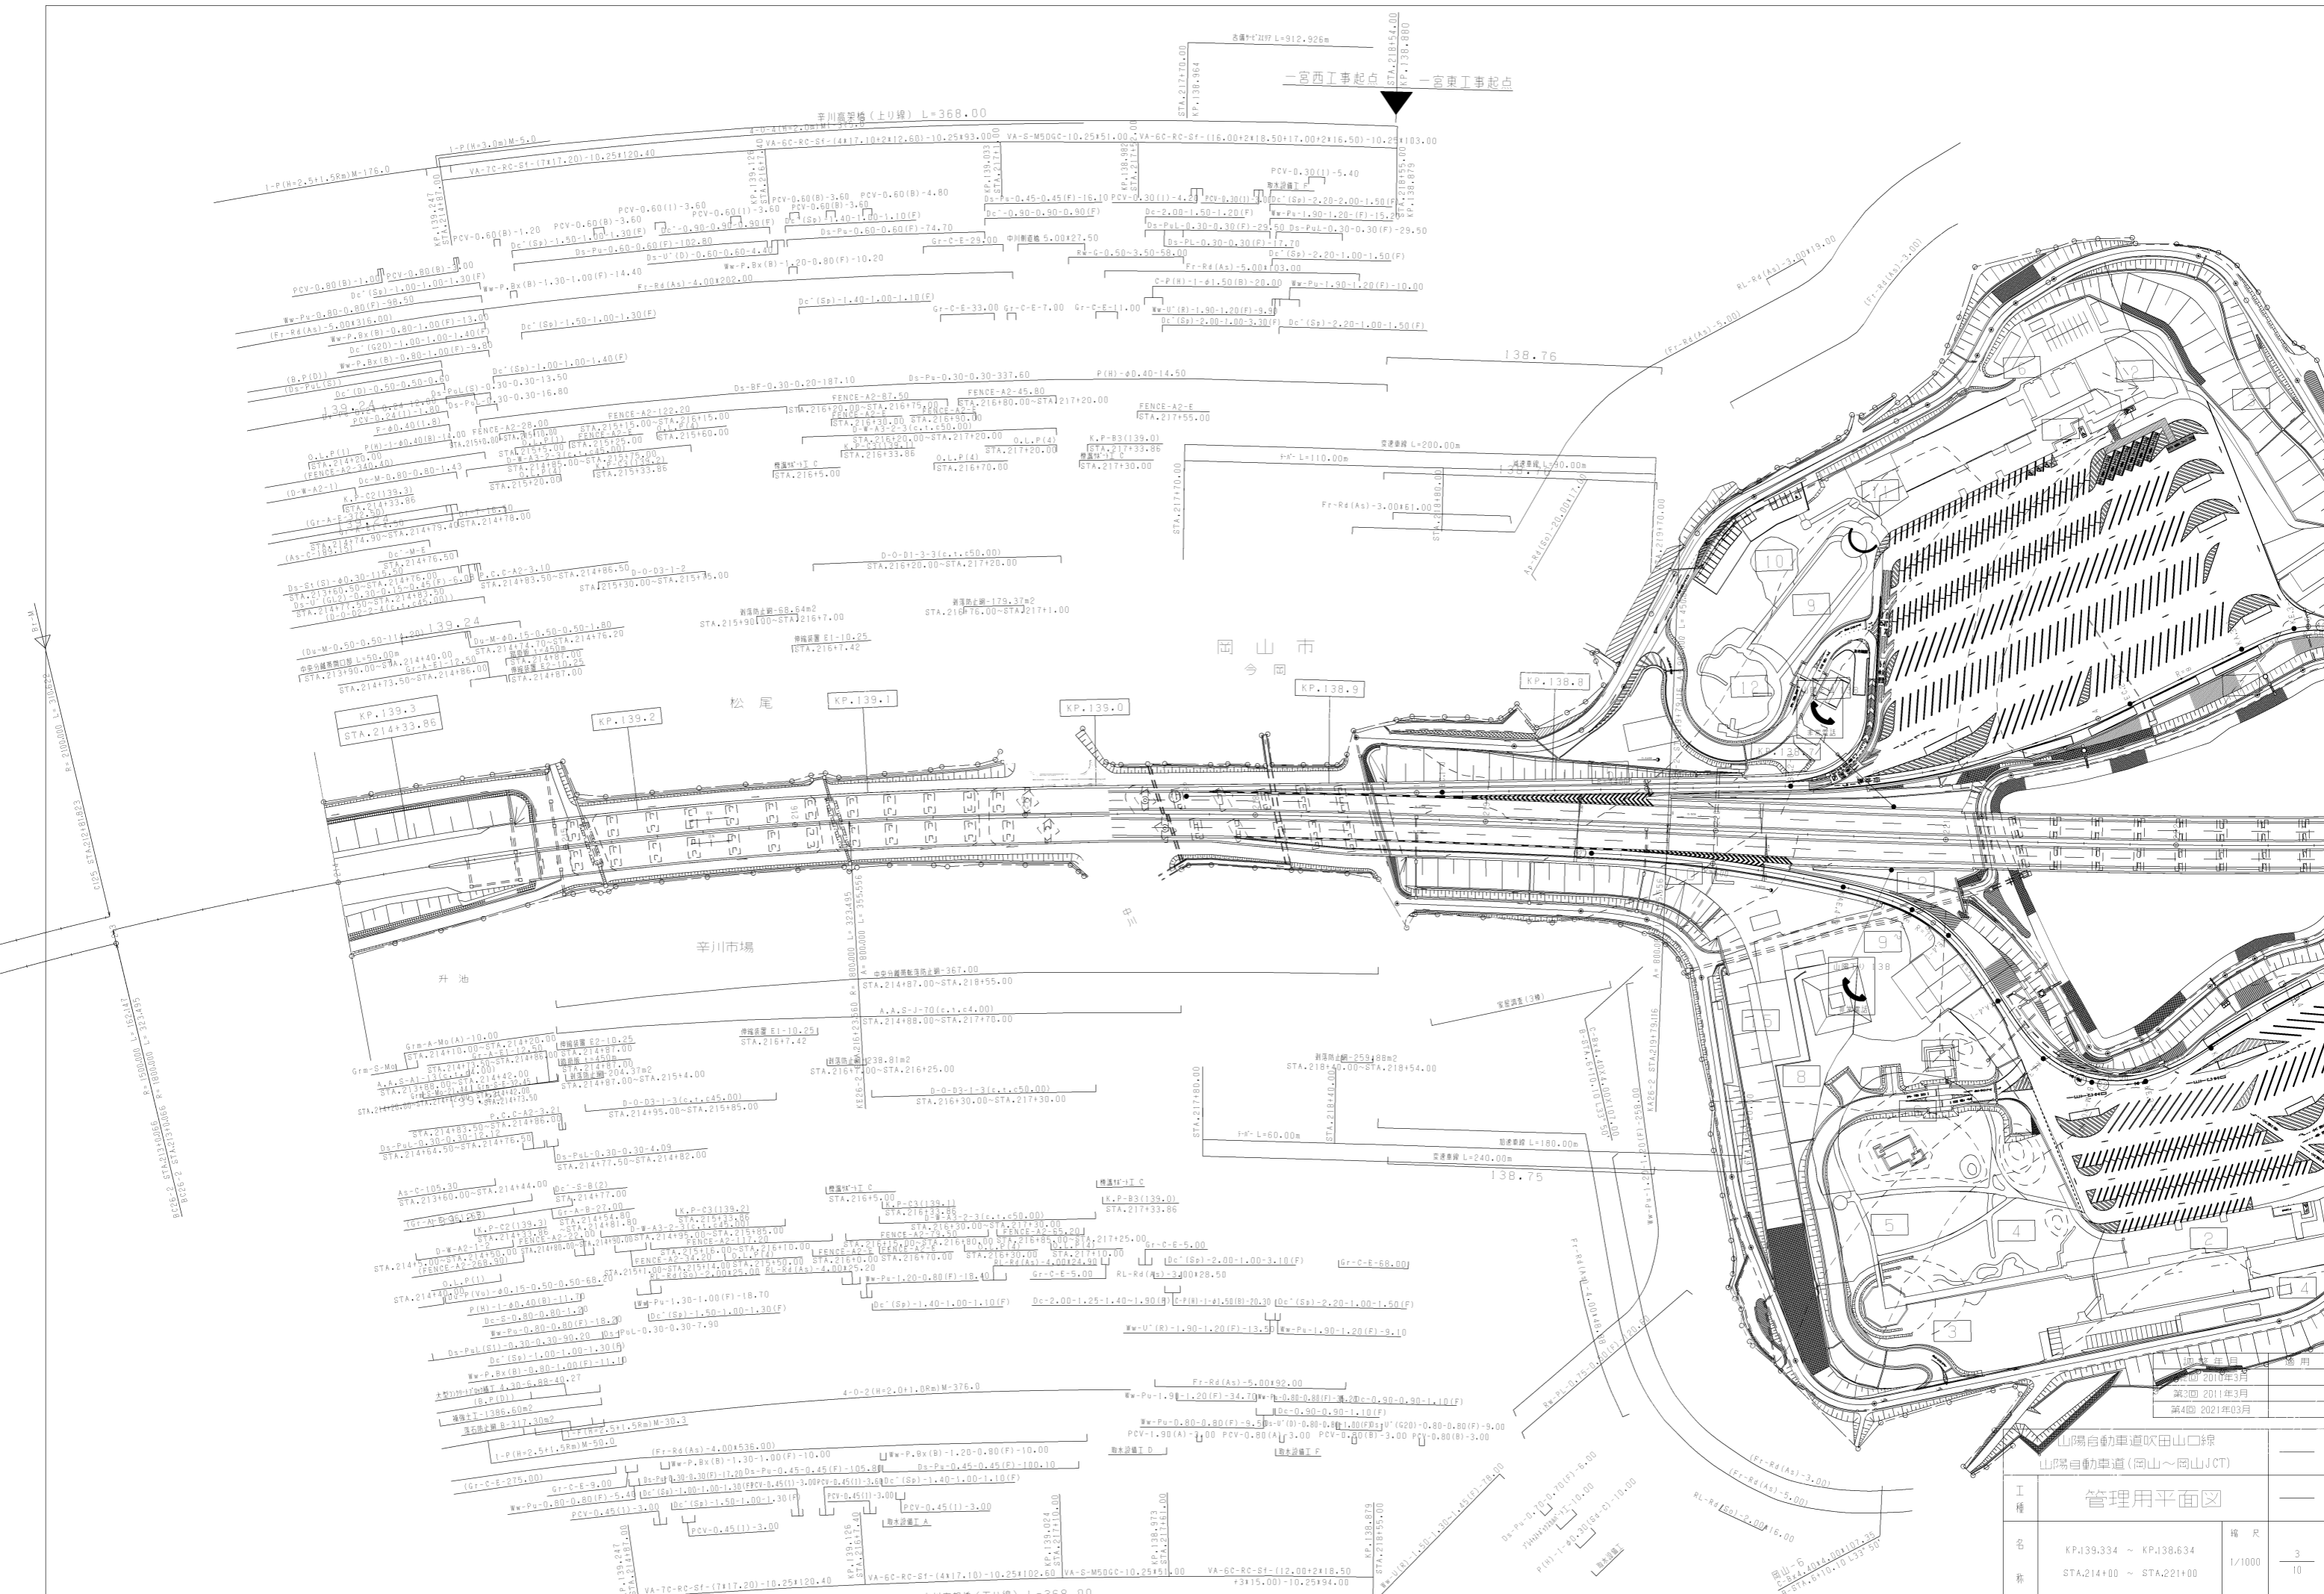

山陽自動車道吹田山口線 山陽自動車道(岡山～岡山JCT)			
工種	管理用平面図		
名	KP.139.334 ~ KP.138.634	縮尺	1/1000
西日本高速道路(株) 中国支社			

2018年3月  
 第3回 2018年3月  
 第4回 2021年03月

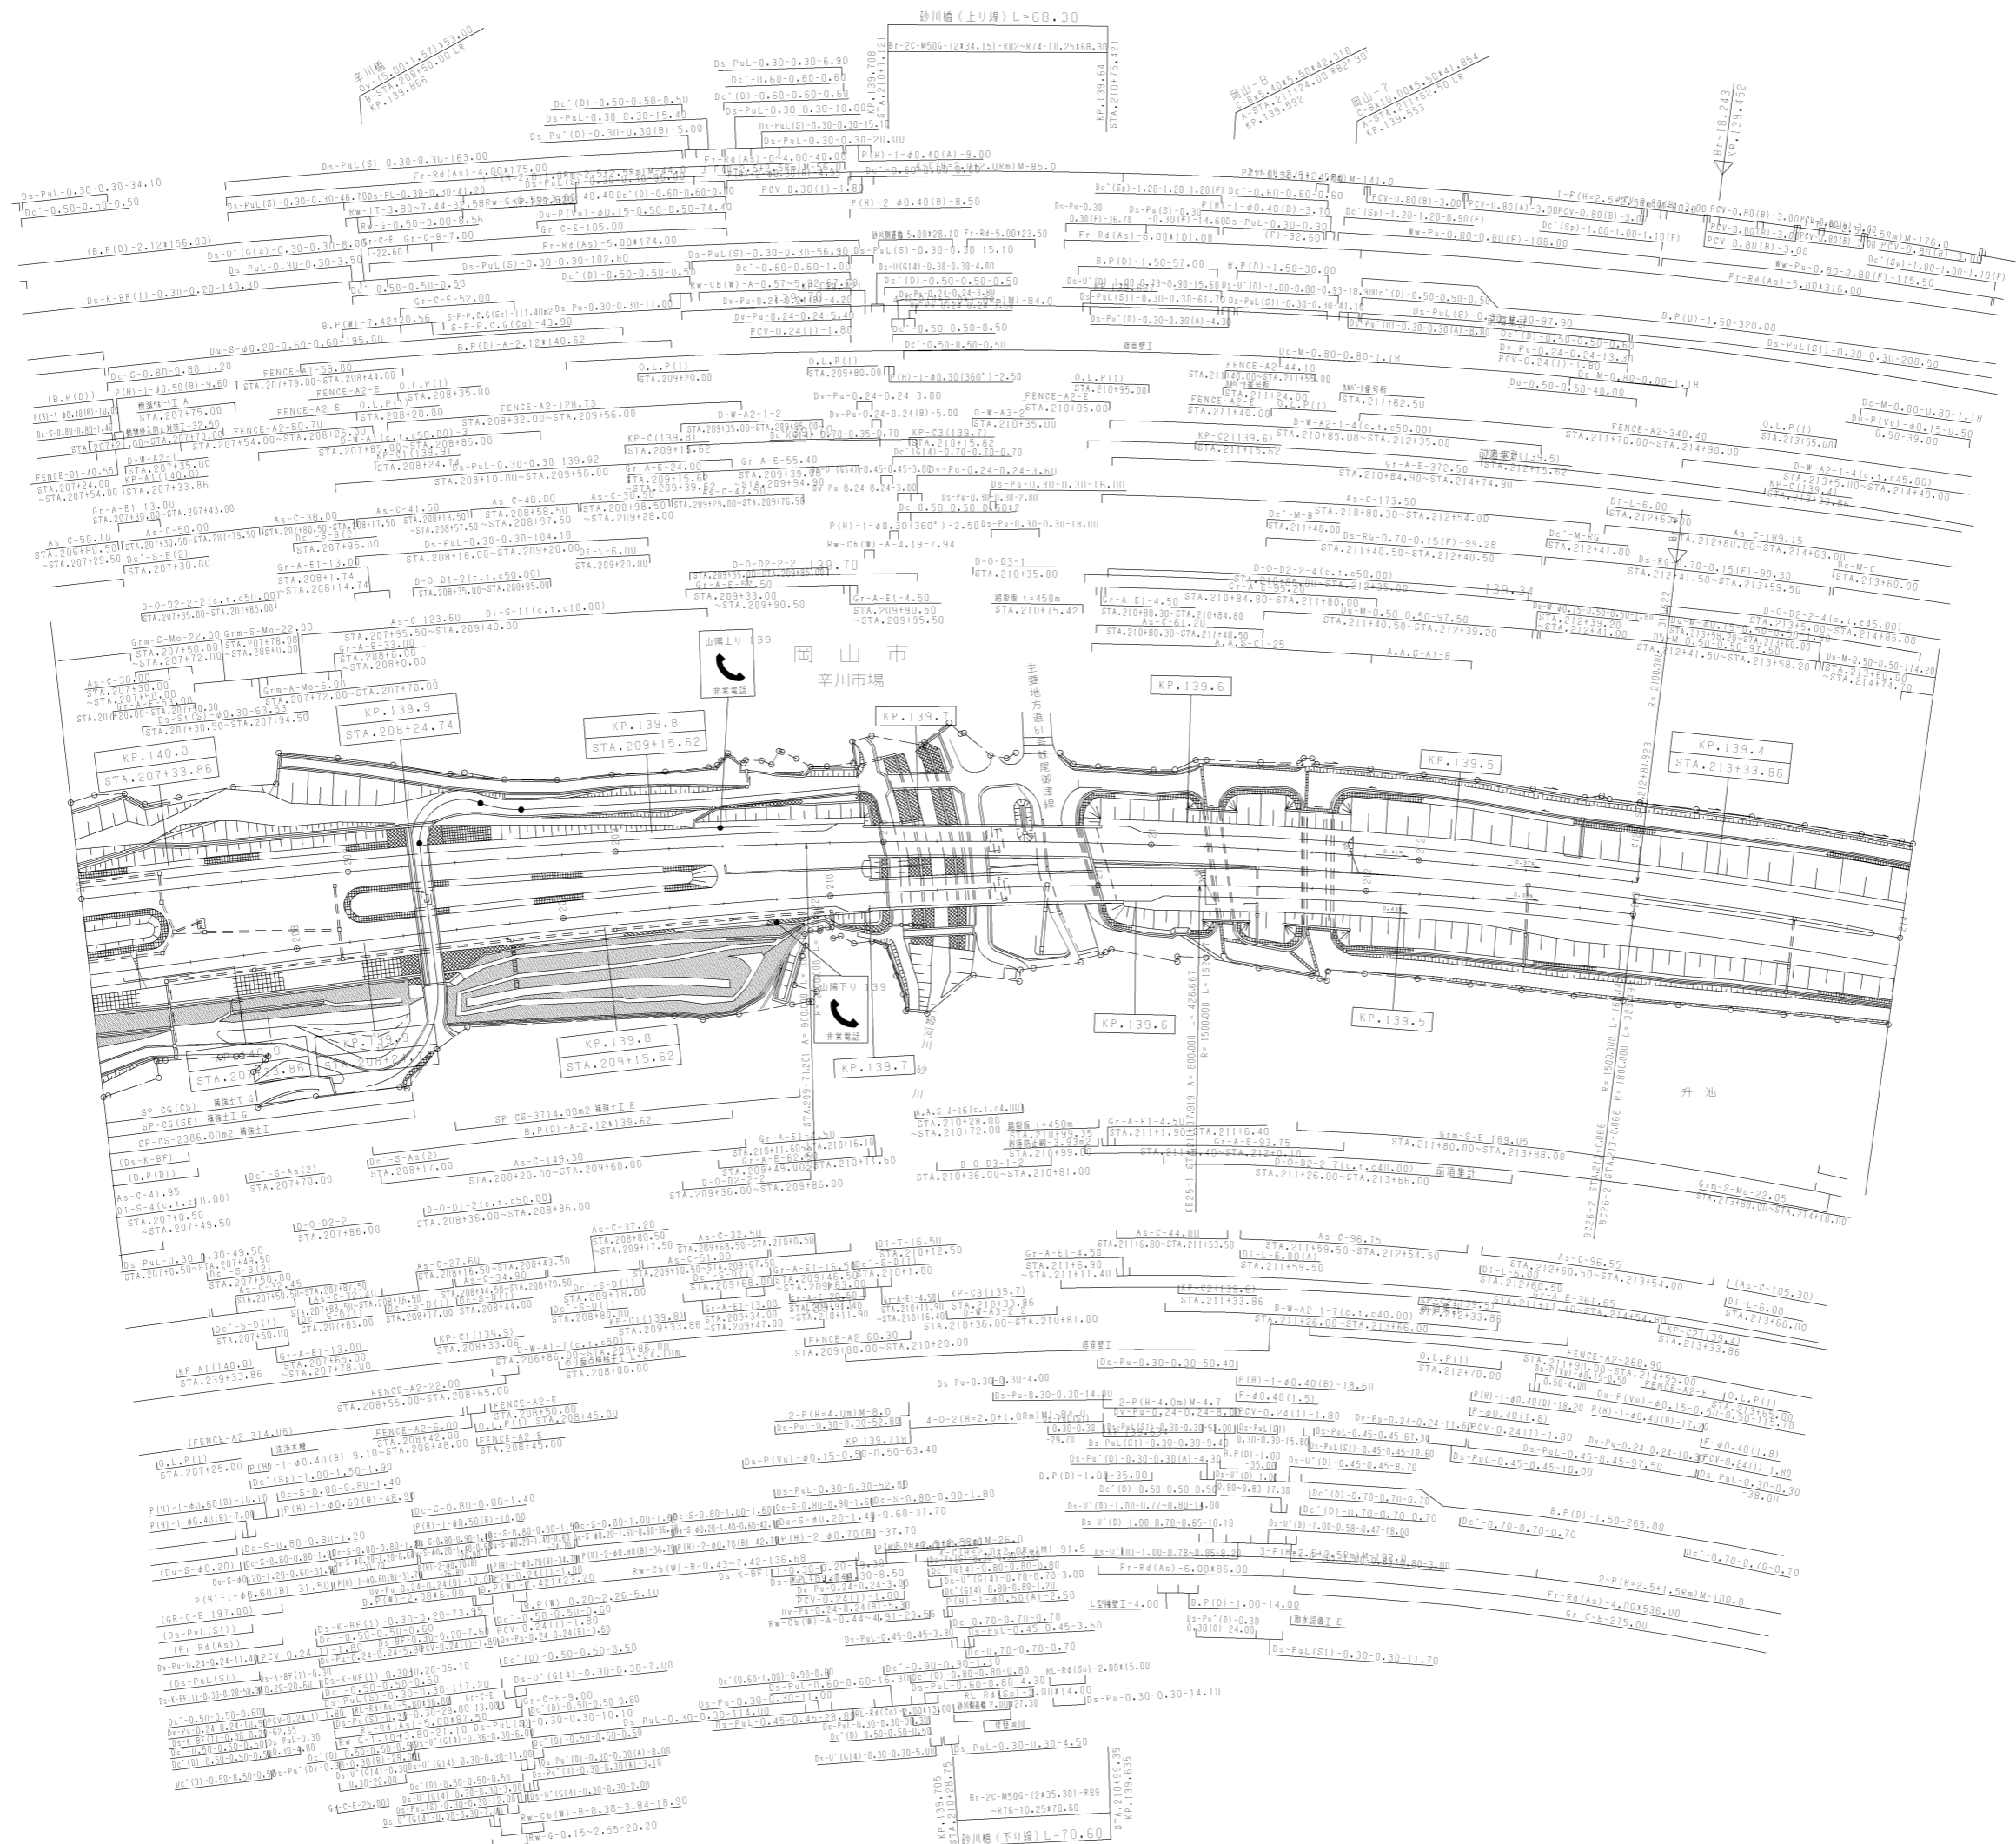


調整年月	適用
第4回 2011年3月	—
第5回 2019年3月	—
第6回 2021年03月	—

山陽自動車道吹田山口線 山陽自動車道(岡山~岡山CT)	
工種	管理用平面図
名称	KP.140.034 ~ KP.139.334 STA.207+00 ~ STA.214+00
縮尺	1/1000
枚数	4 / 10

名越山トンネル工事終点 一宮西工事起点

坂山1号(上り線) L=317.00m


幸川大池橋(上り線) L=141.00

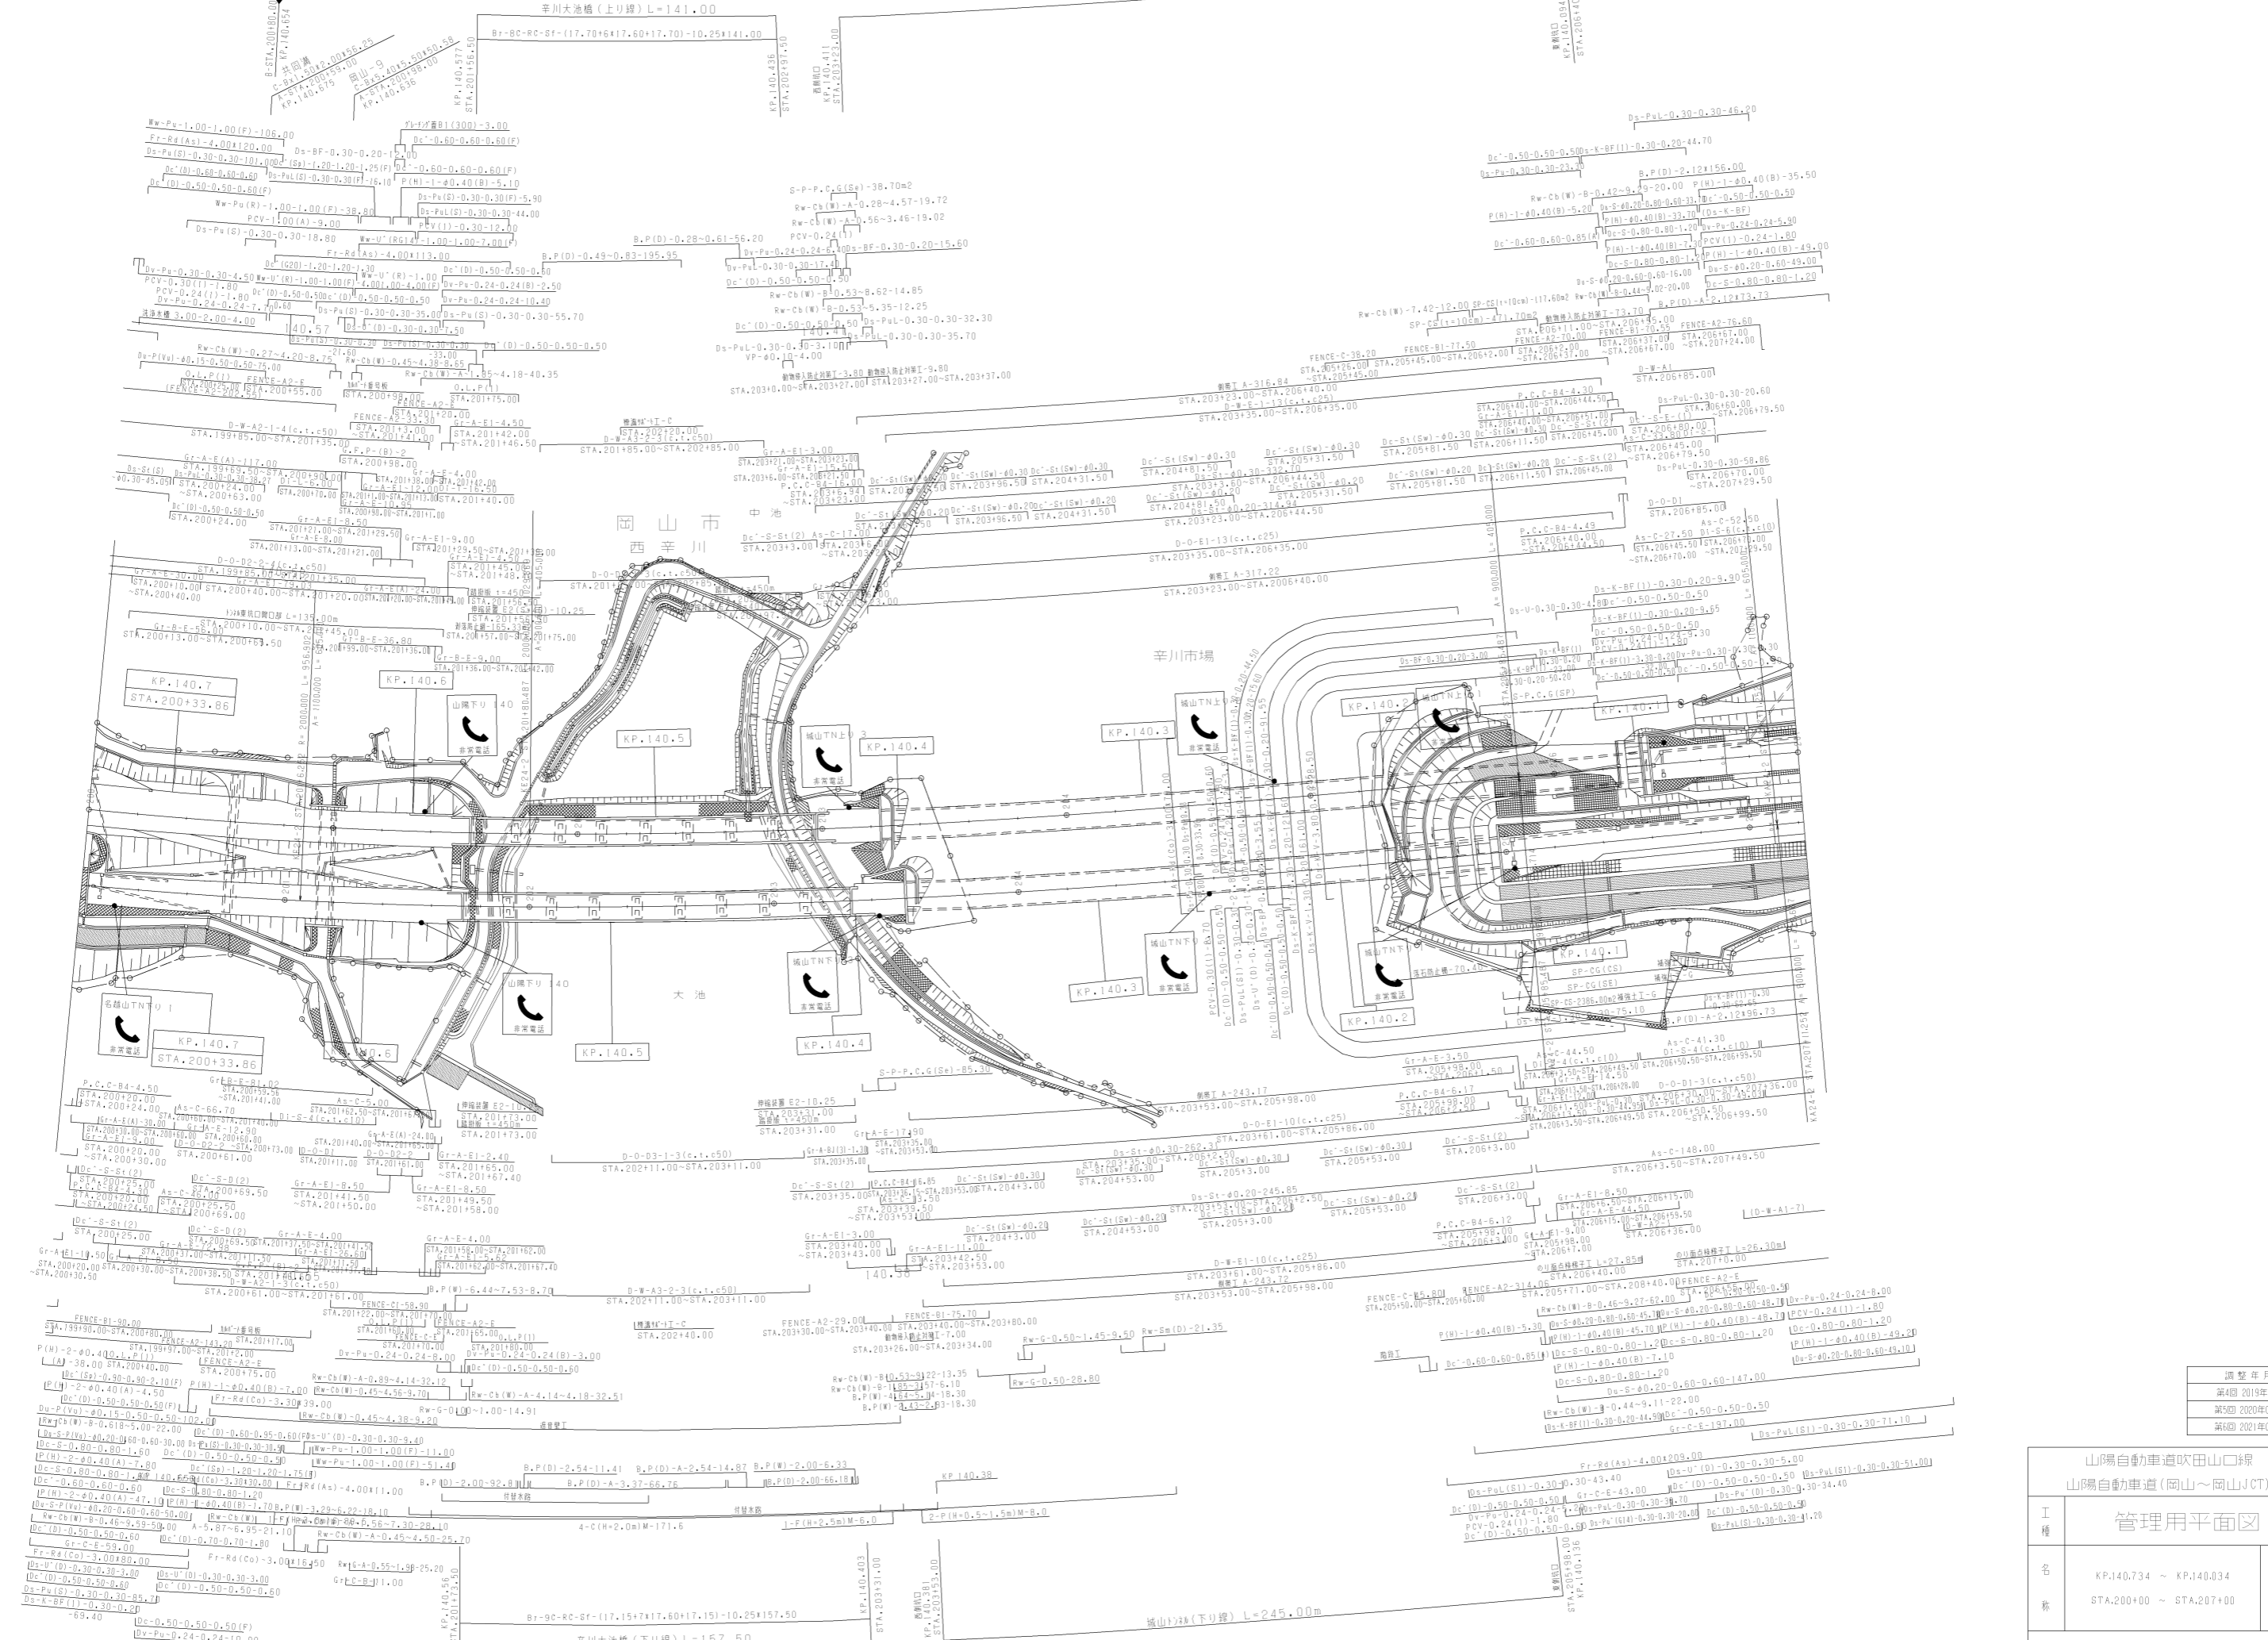

調査年月	適用
第4回 2019年3月	
第5回 2020年03月	
第6回 2021年03月	


山陽自動車道吹田山口線 山陽自動車道(岡山~岡山CT)	
工種	管理用平面図
名	KP.140.734 ~ KP.140.034
尺	1/1000
寸	5
名	STA.200+00 ~ STA.207+00
寸	10
西日本高速道路(株) 中国支社	



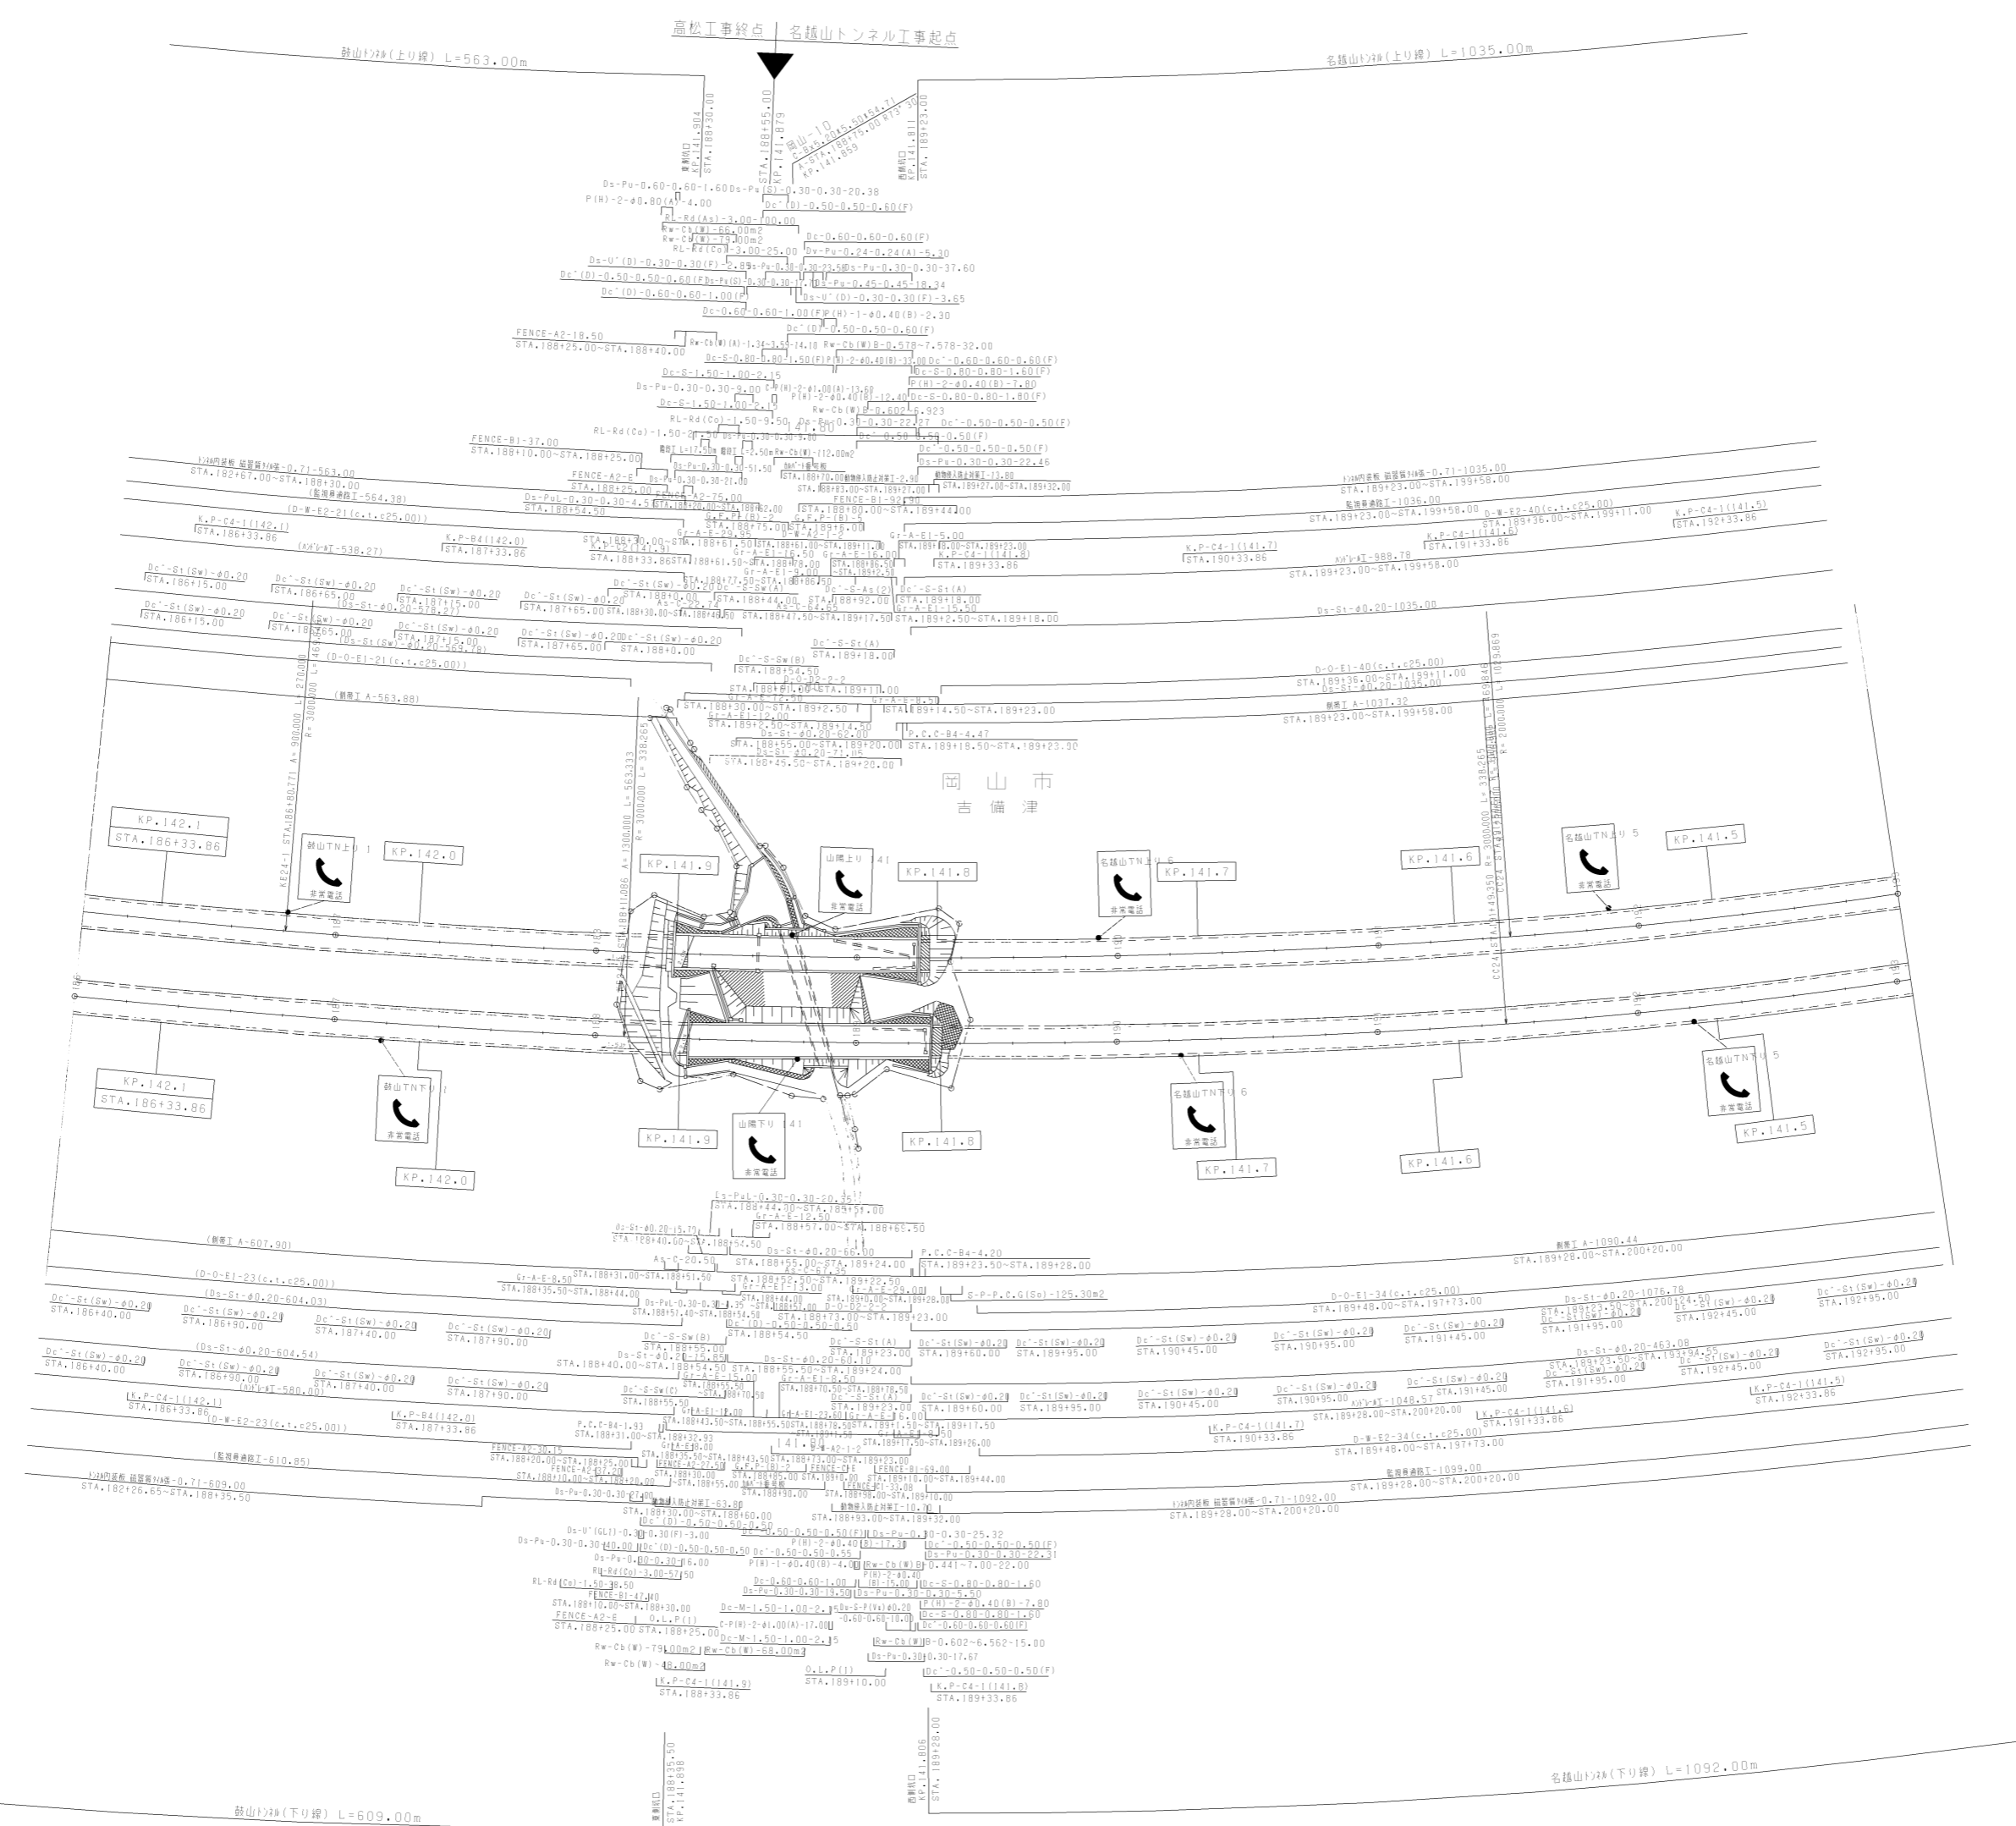

調整年月	適用
第3回 2018年3月	
第4回 2019年3月	
第5回 2021年3月	

山陽自動車道吹田山口線		
山陽自動車道(岡山~岡山JCT)		
工種	管理用平面図	
名称	KP.142.134 ~ KP.141.434 STA.186+00 ~ STA.193+00	幅尺 1/1000 7 10

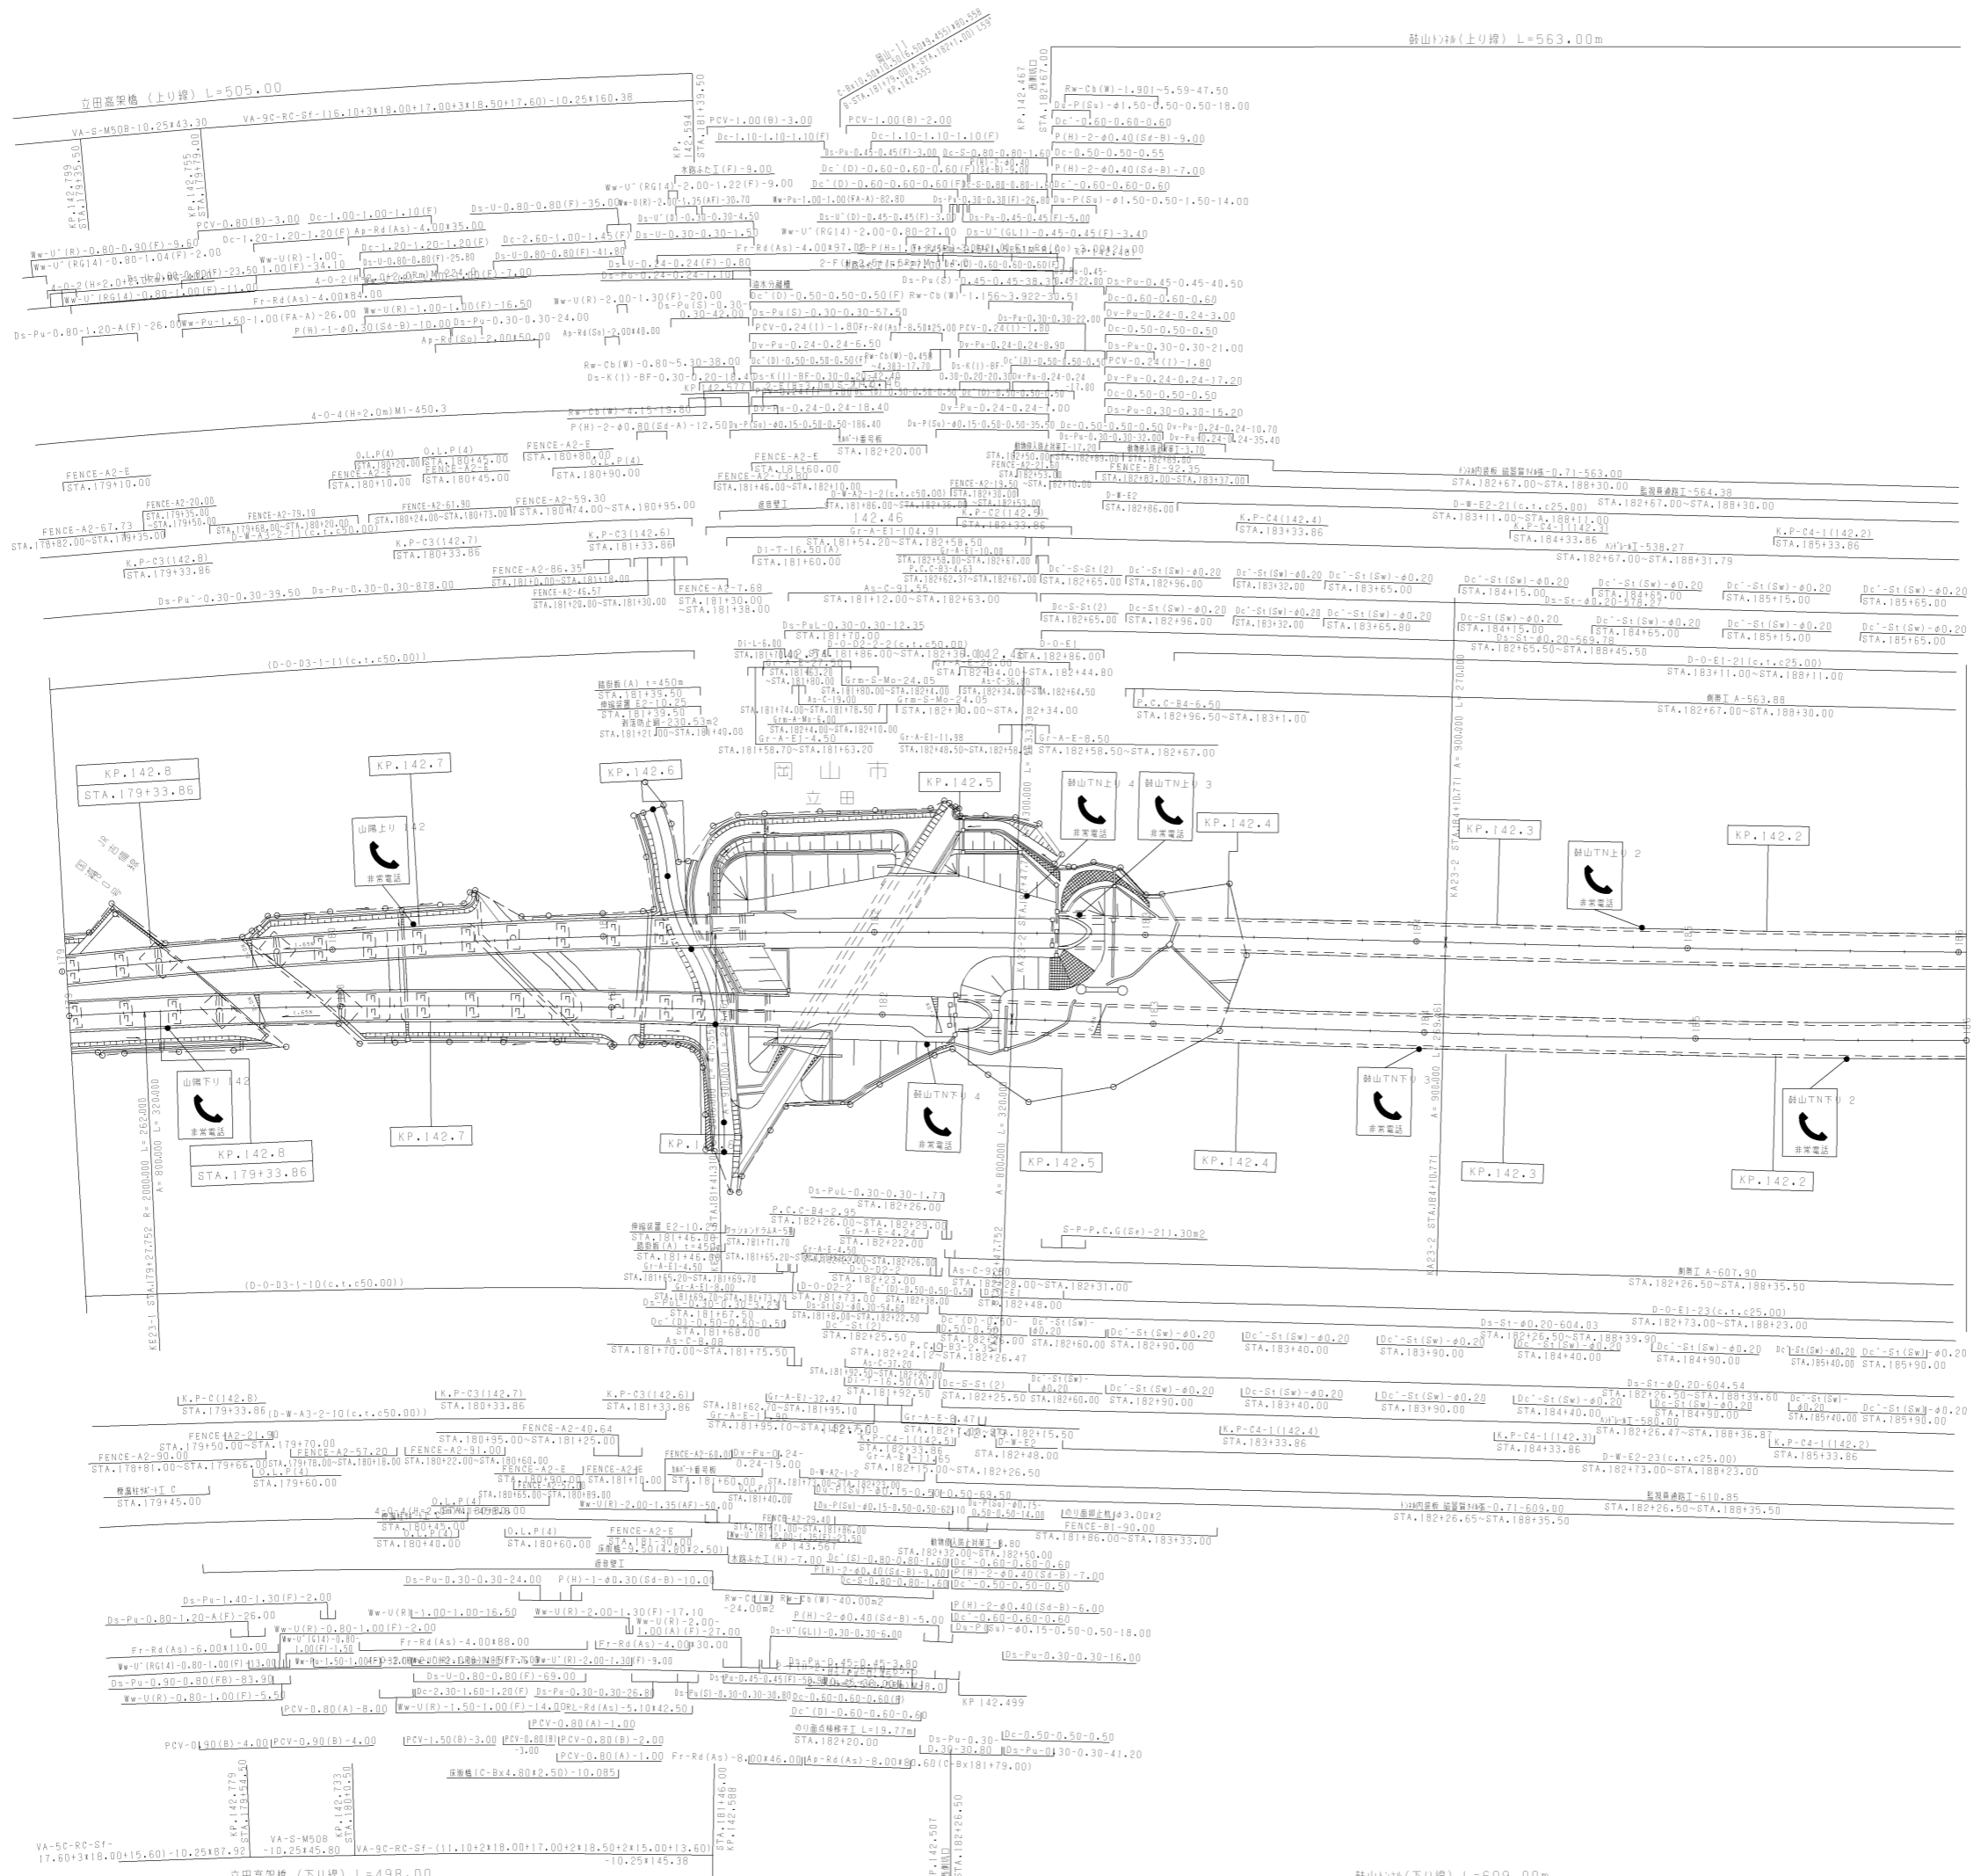



調整年月	適用
第3回 2018年3月	
第4回 2019年3月	
第5回 2021年03月	

山陽自動車道吹田山口線		
山陽自動車道(岡山~岡山JCT)		
工種	管理用平面図	
名	KP.142.834 ~ KP.142.134	幅尺
称	STA.179+00 ~ STA.186+00	1/1000
		8
		10

山陽自動車道吹田山口線		—	
山陽自動車道(岡山~岡山JCT)		—	
工種	管理用平面図		
名称	KP.144.260 ~ KP.143.600	縮尺	10
	STA.164+00 ~ STA.170+00	1/1000	10
西日本高速道路(株) 中国支社			

調整年月	適用
第1回 2005年08月	
第2回 2012年3月	

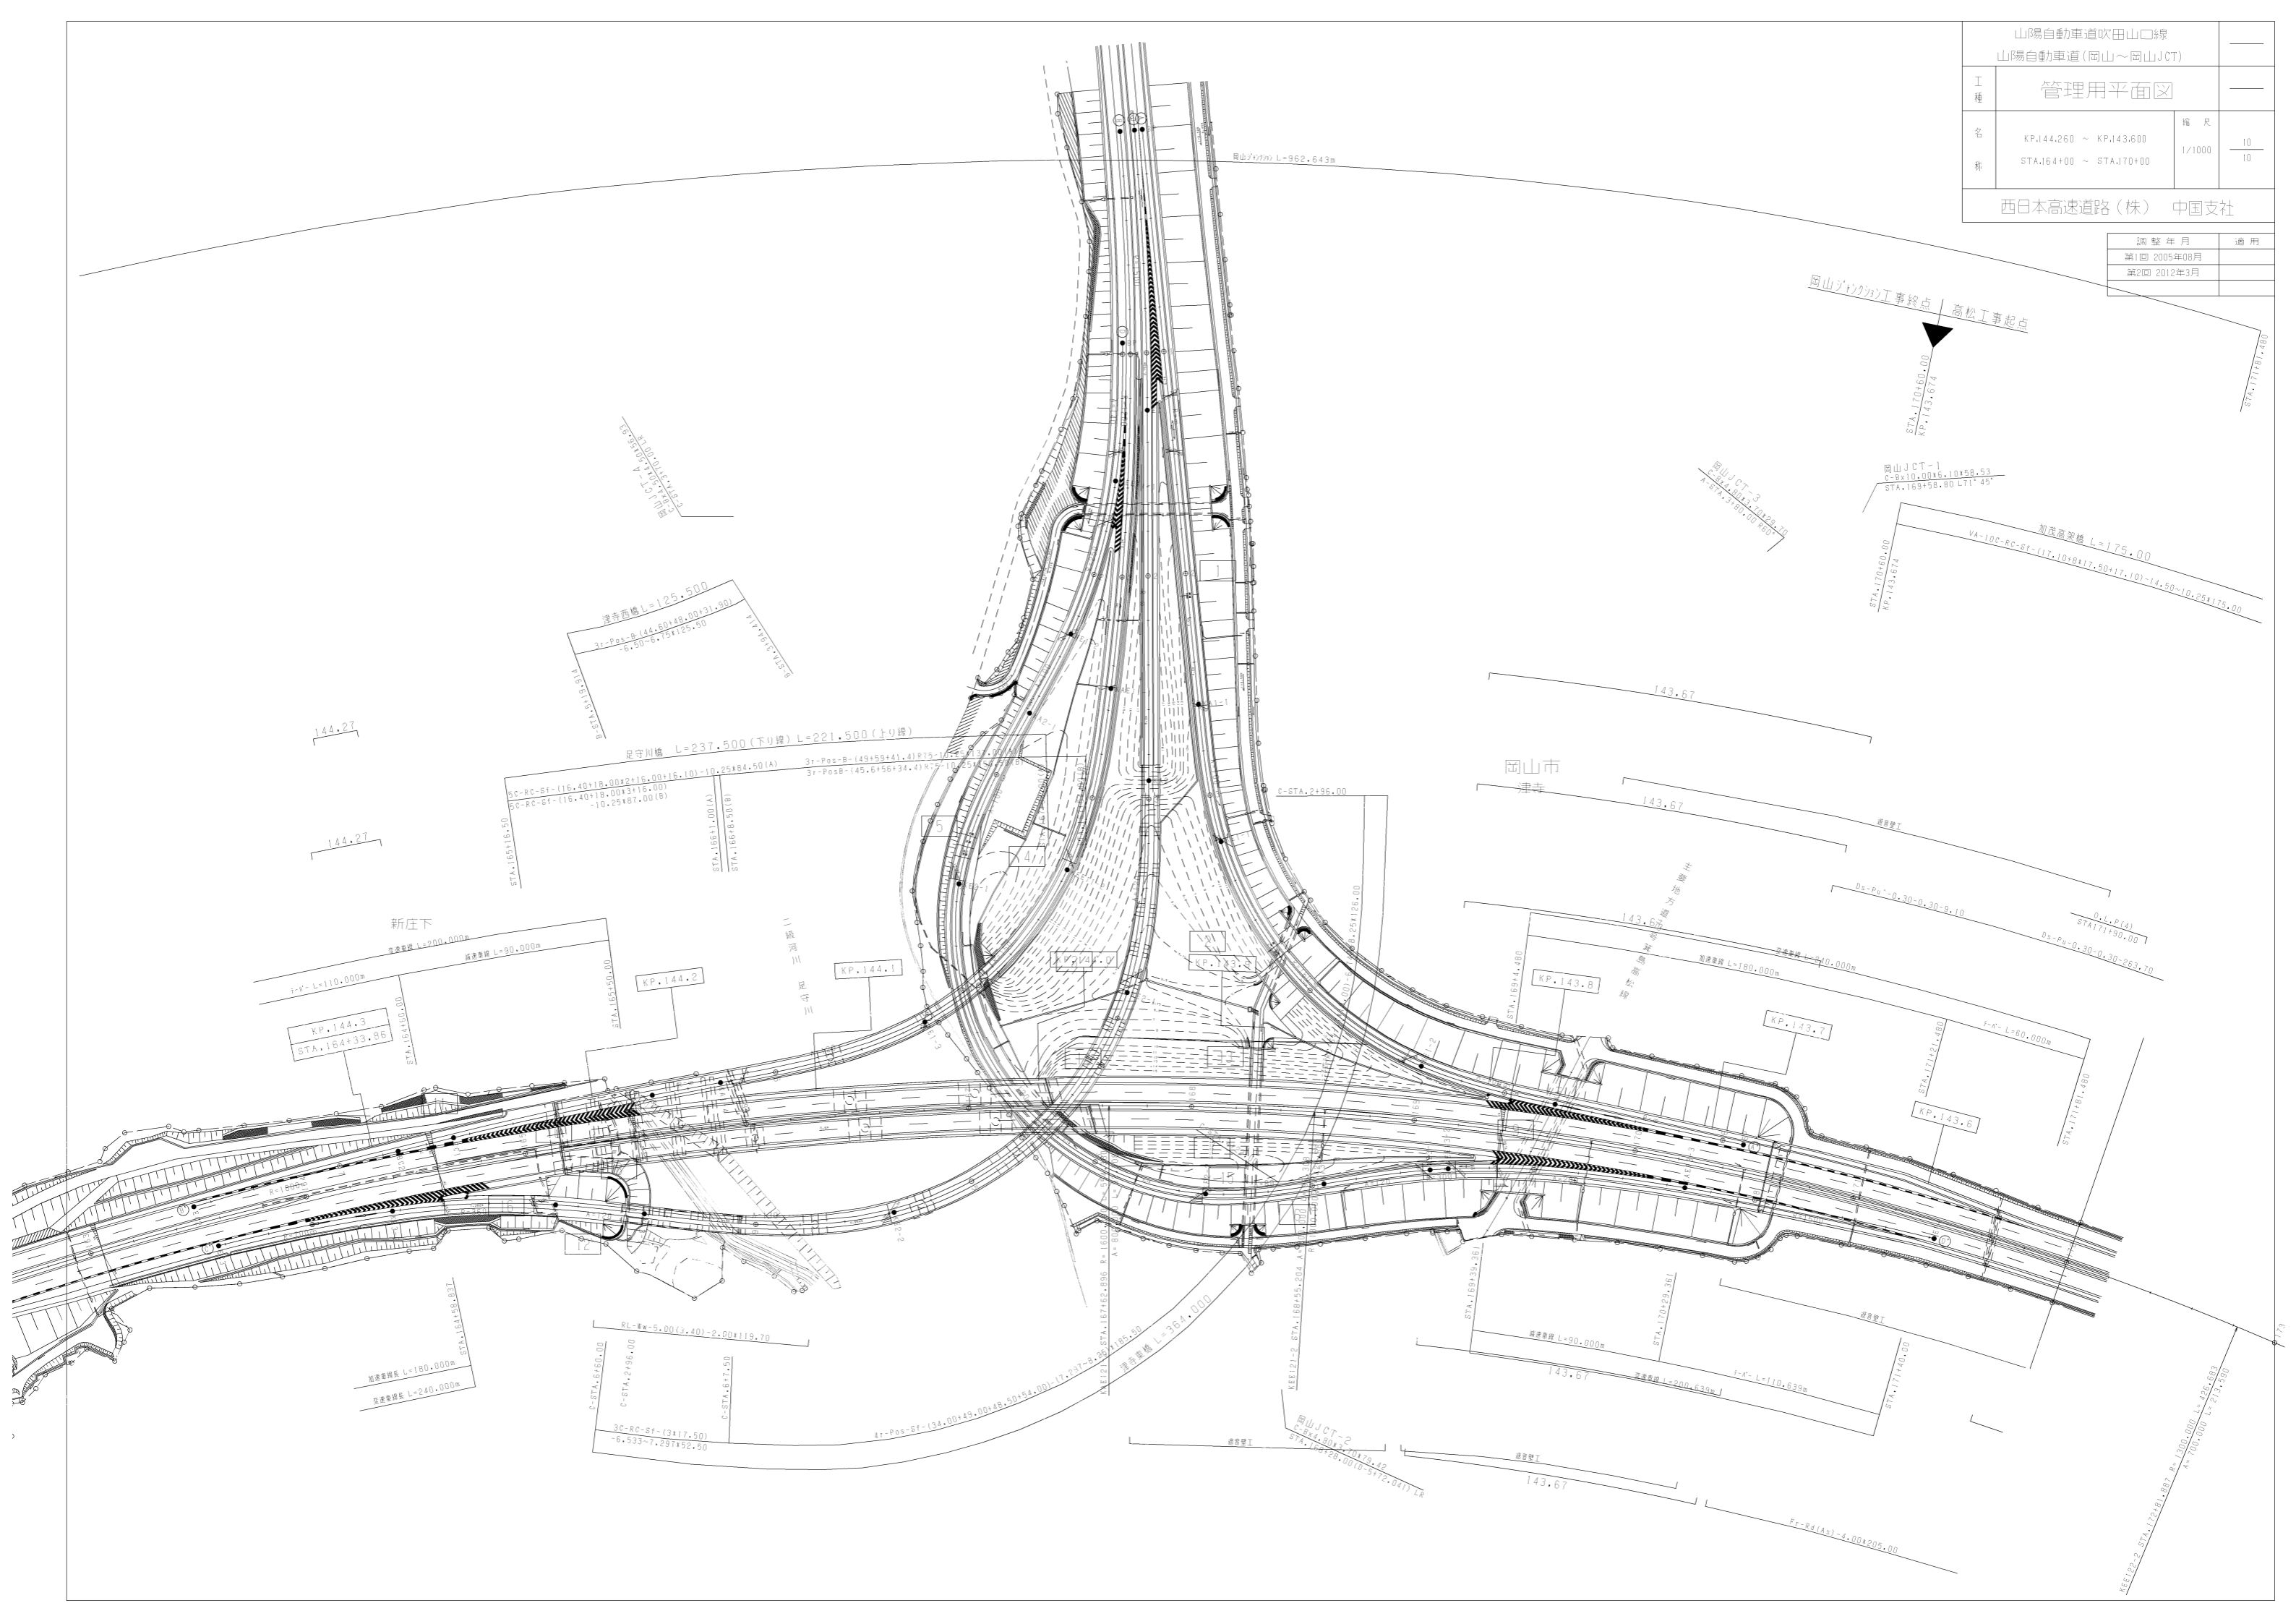

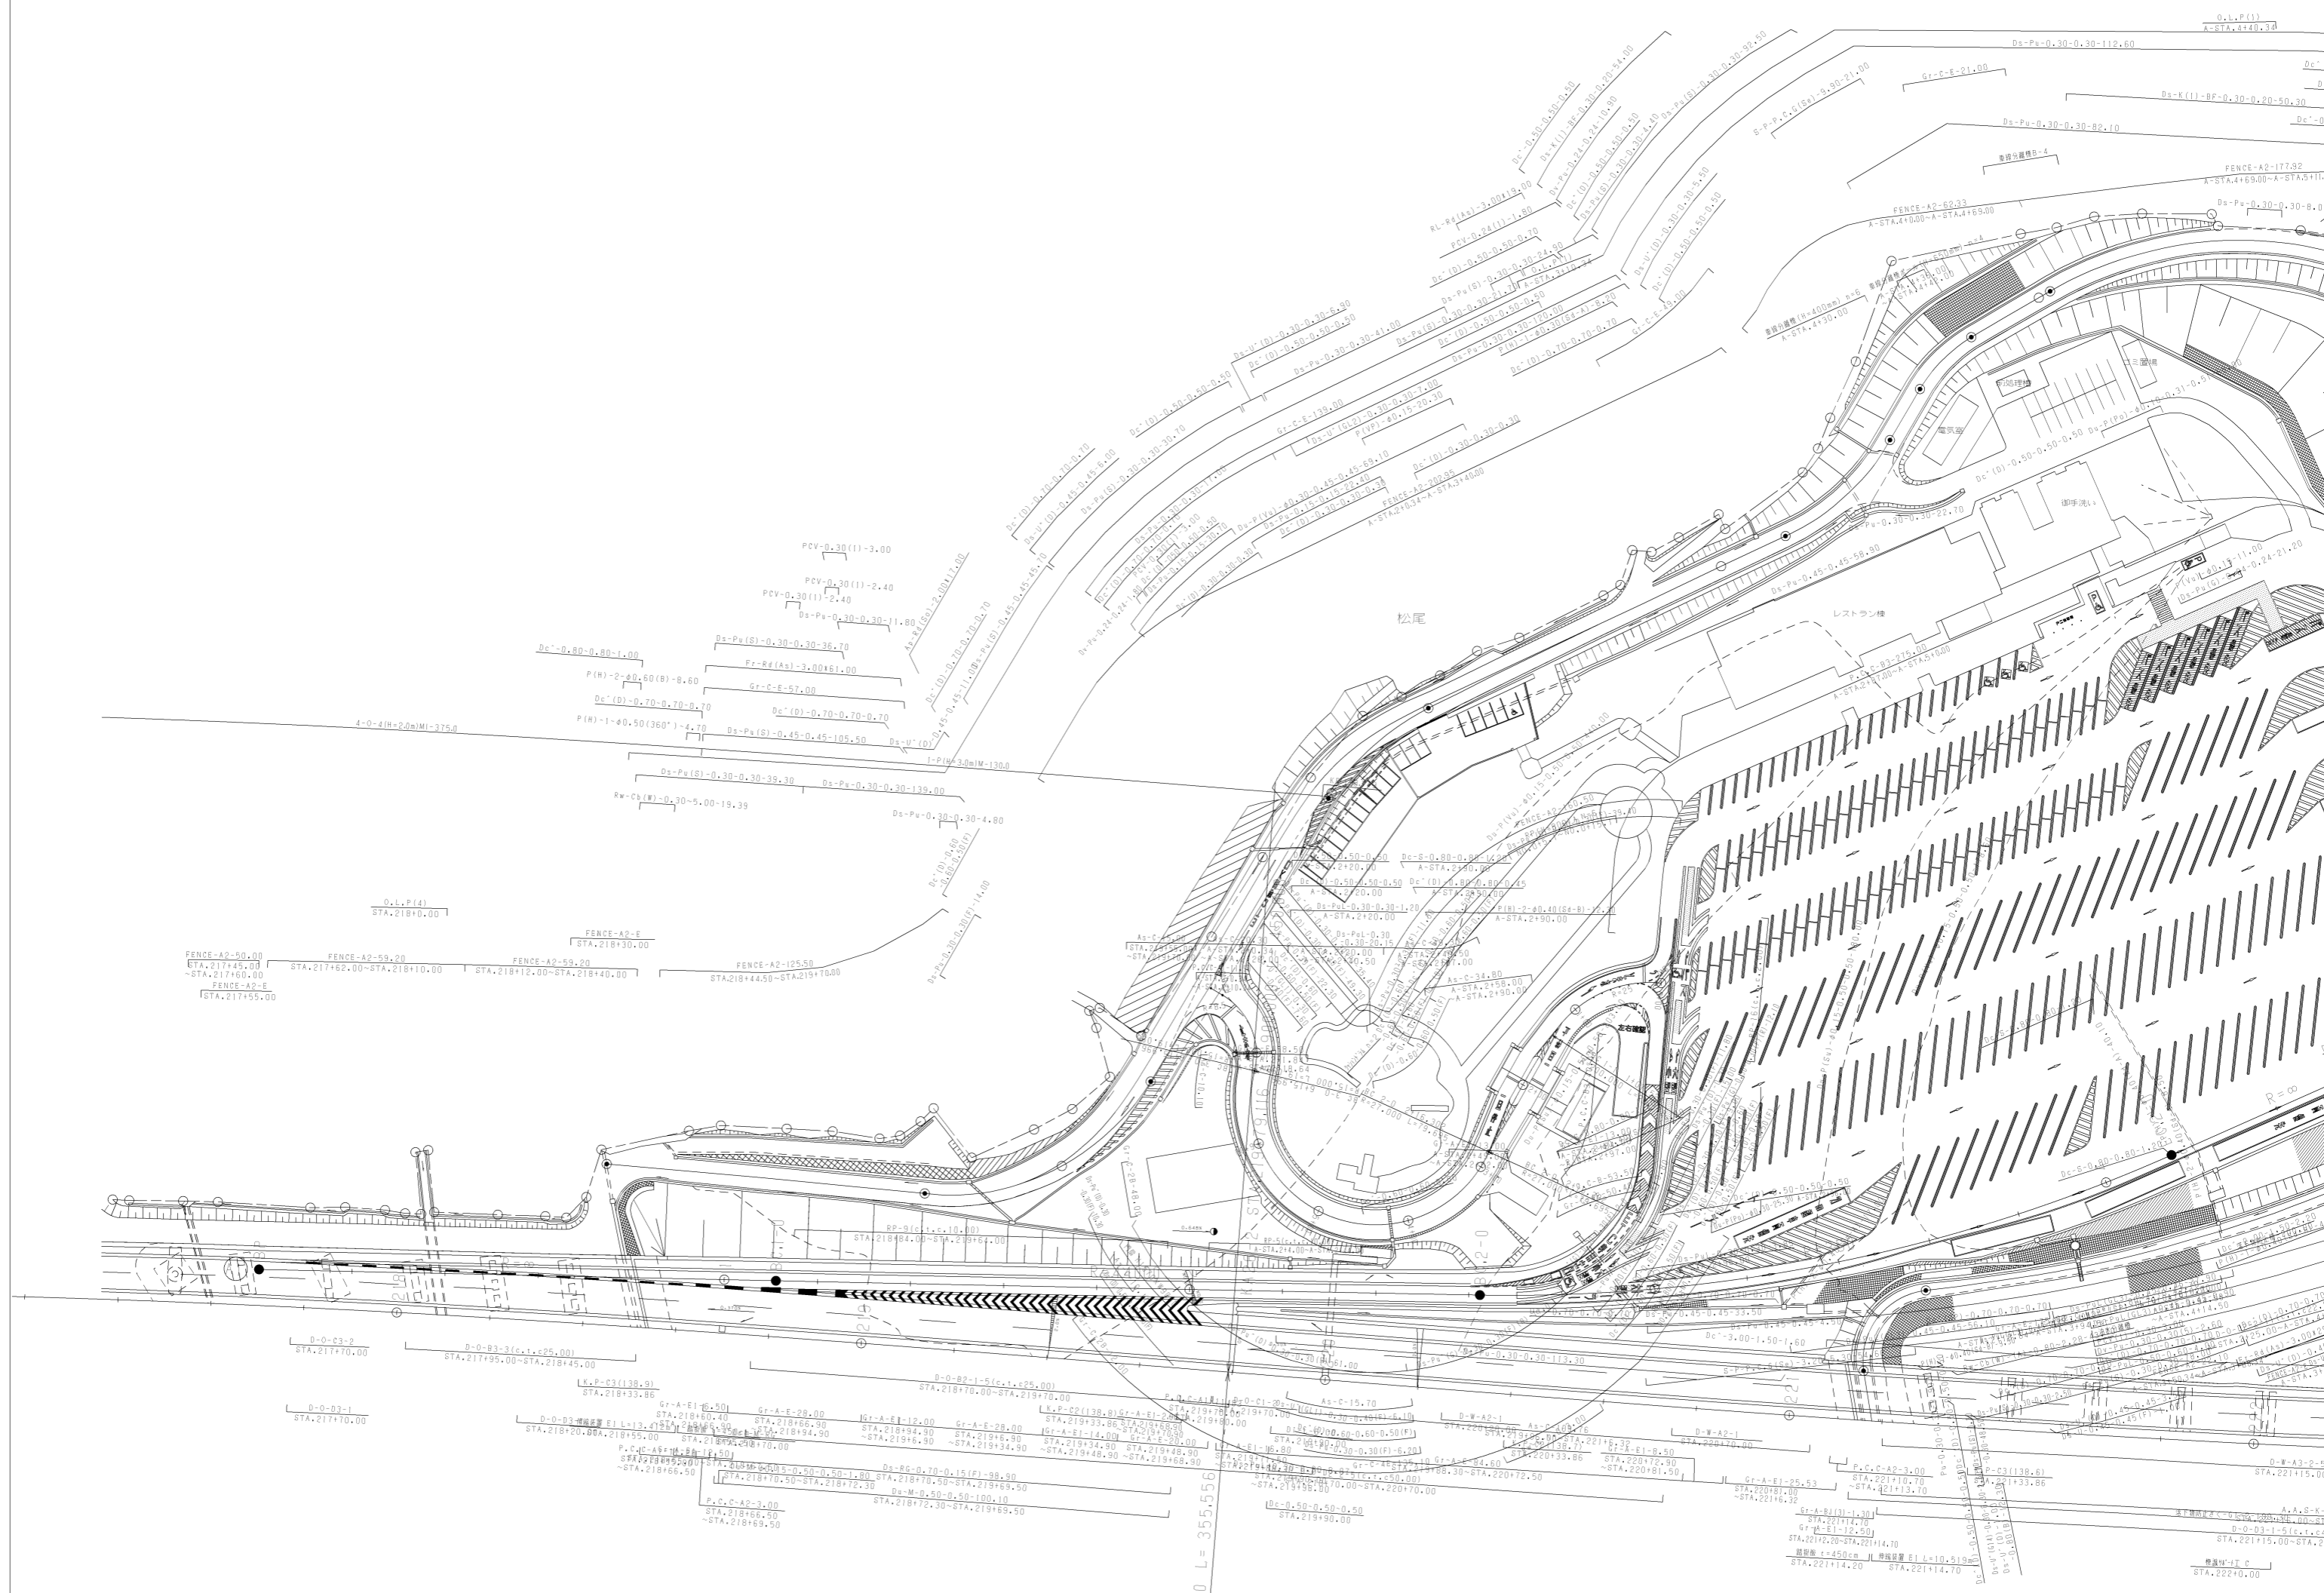

O.L.P(4)  
STA. 218+0.00

FENCE-A2-E  
STA. 218+30.00

FENCE-A2-50.00 STA. 217+45.00  
FENCE-A2-59.20 STA. 217+62.00  
FENCE-A2-59.20 STA. 218+10.00  
FENCE-A2-59.20 STA. 218+12.00  
FENCE-A2-125.50 STA. 218+40.00  
FENCE-A2-125.50 STA. 219+70.00

D-0-C3-2  
STA. 217+70.00

D-0-B3-3(c.t.c25.00)  
STA. 217+95.00-STA. 218+45.00

D-0-C3(138.9)  
STA. 218+33.86

D-0-B3-1  
STA. 217+70.00

Gr-A-E1-6.50 STA. 218+60.40  
Gr-A-E-28.00 STA. 218+66.90  
Gr-A-E1-12.00 STA. 218+94.90  
Gr-A-E-28.00 STA. 219+6.90  
Gr-A-E1-4.00 STA. 219+34.90  
Gr-A-E-28.00 STA. 219+48.90  
Gr-A-E1-6.50 STA. 219+69.90  
Gr-A-E-28.00 STA. 219+70.00

D-0-B3-1-5(c.t.c25.00)  
STA. 218+70.00-STA. 219+70.00

P.C.C-A2-3.00 STA. 218+66.50  
P.C.C-A2-3.00 STA. 218+69.50

Ds-R6-0.70-0.15(F)-98.90 STA. 218+70.50-STA. 219+69.50  
Ds-M-0.50-0.50-100.10 STA. 218+72.30-STA. 219+69.50

Bc-0.50-0.50-0.50 STA. 219+90.00

100 L = 355.500


P.C.C-A2-3.00 STA. 220+81.00  
P.C.C-A2-3.00 STA. 221+13.70

Gr-A-E1-25.53 STA. 220+81.00  
Gr-A-E1-25.53 STA. 221+13.70

D-0-B3-1-5(c.t.c25.00)  
STA. 221+14.20-STA. 221+14.70

D-0-B3-1-5(c.t.c25.00)  
STA. 221+15.00-STA. 221+15.00

D-0-B3-2-5 STA. 221+15.00

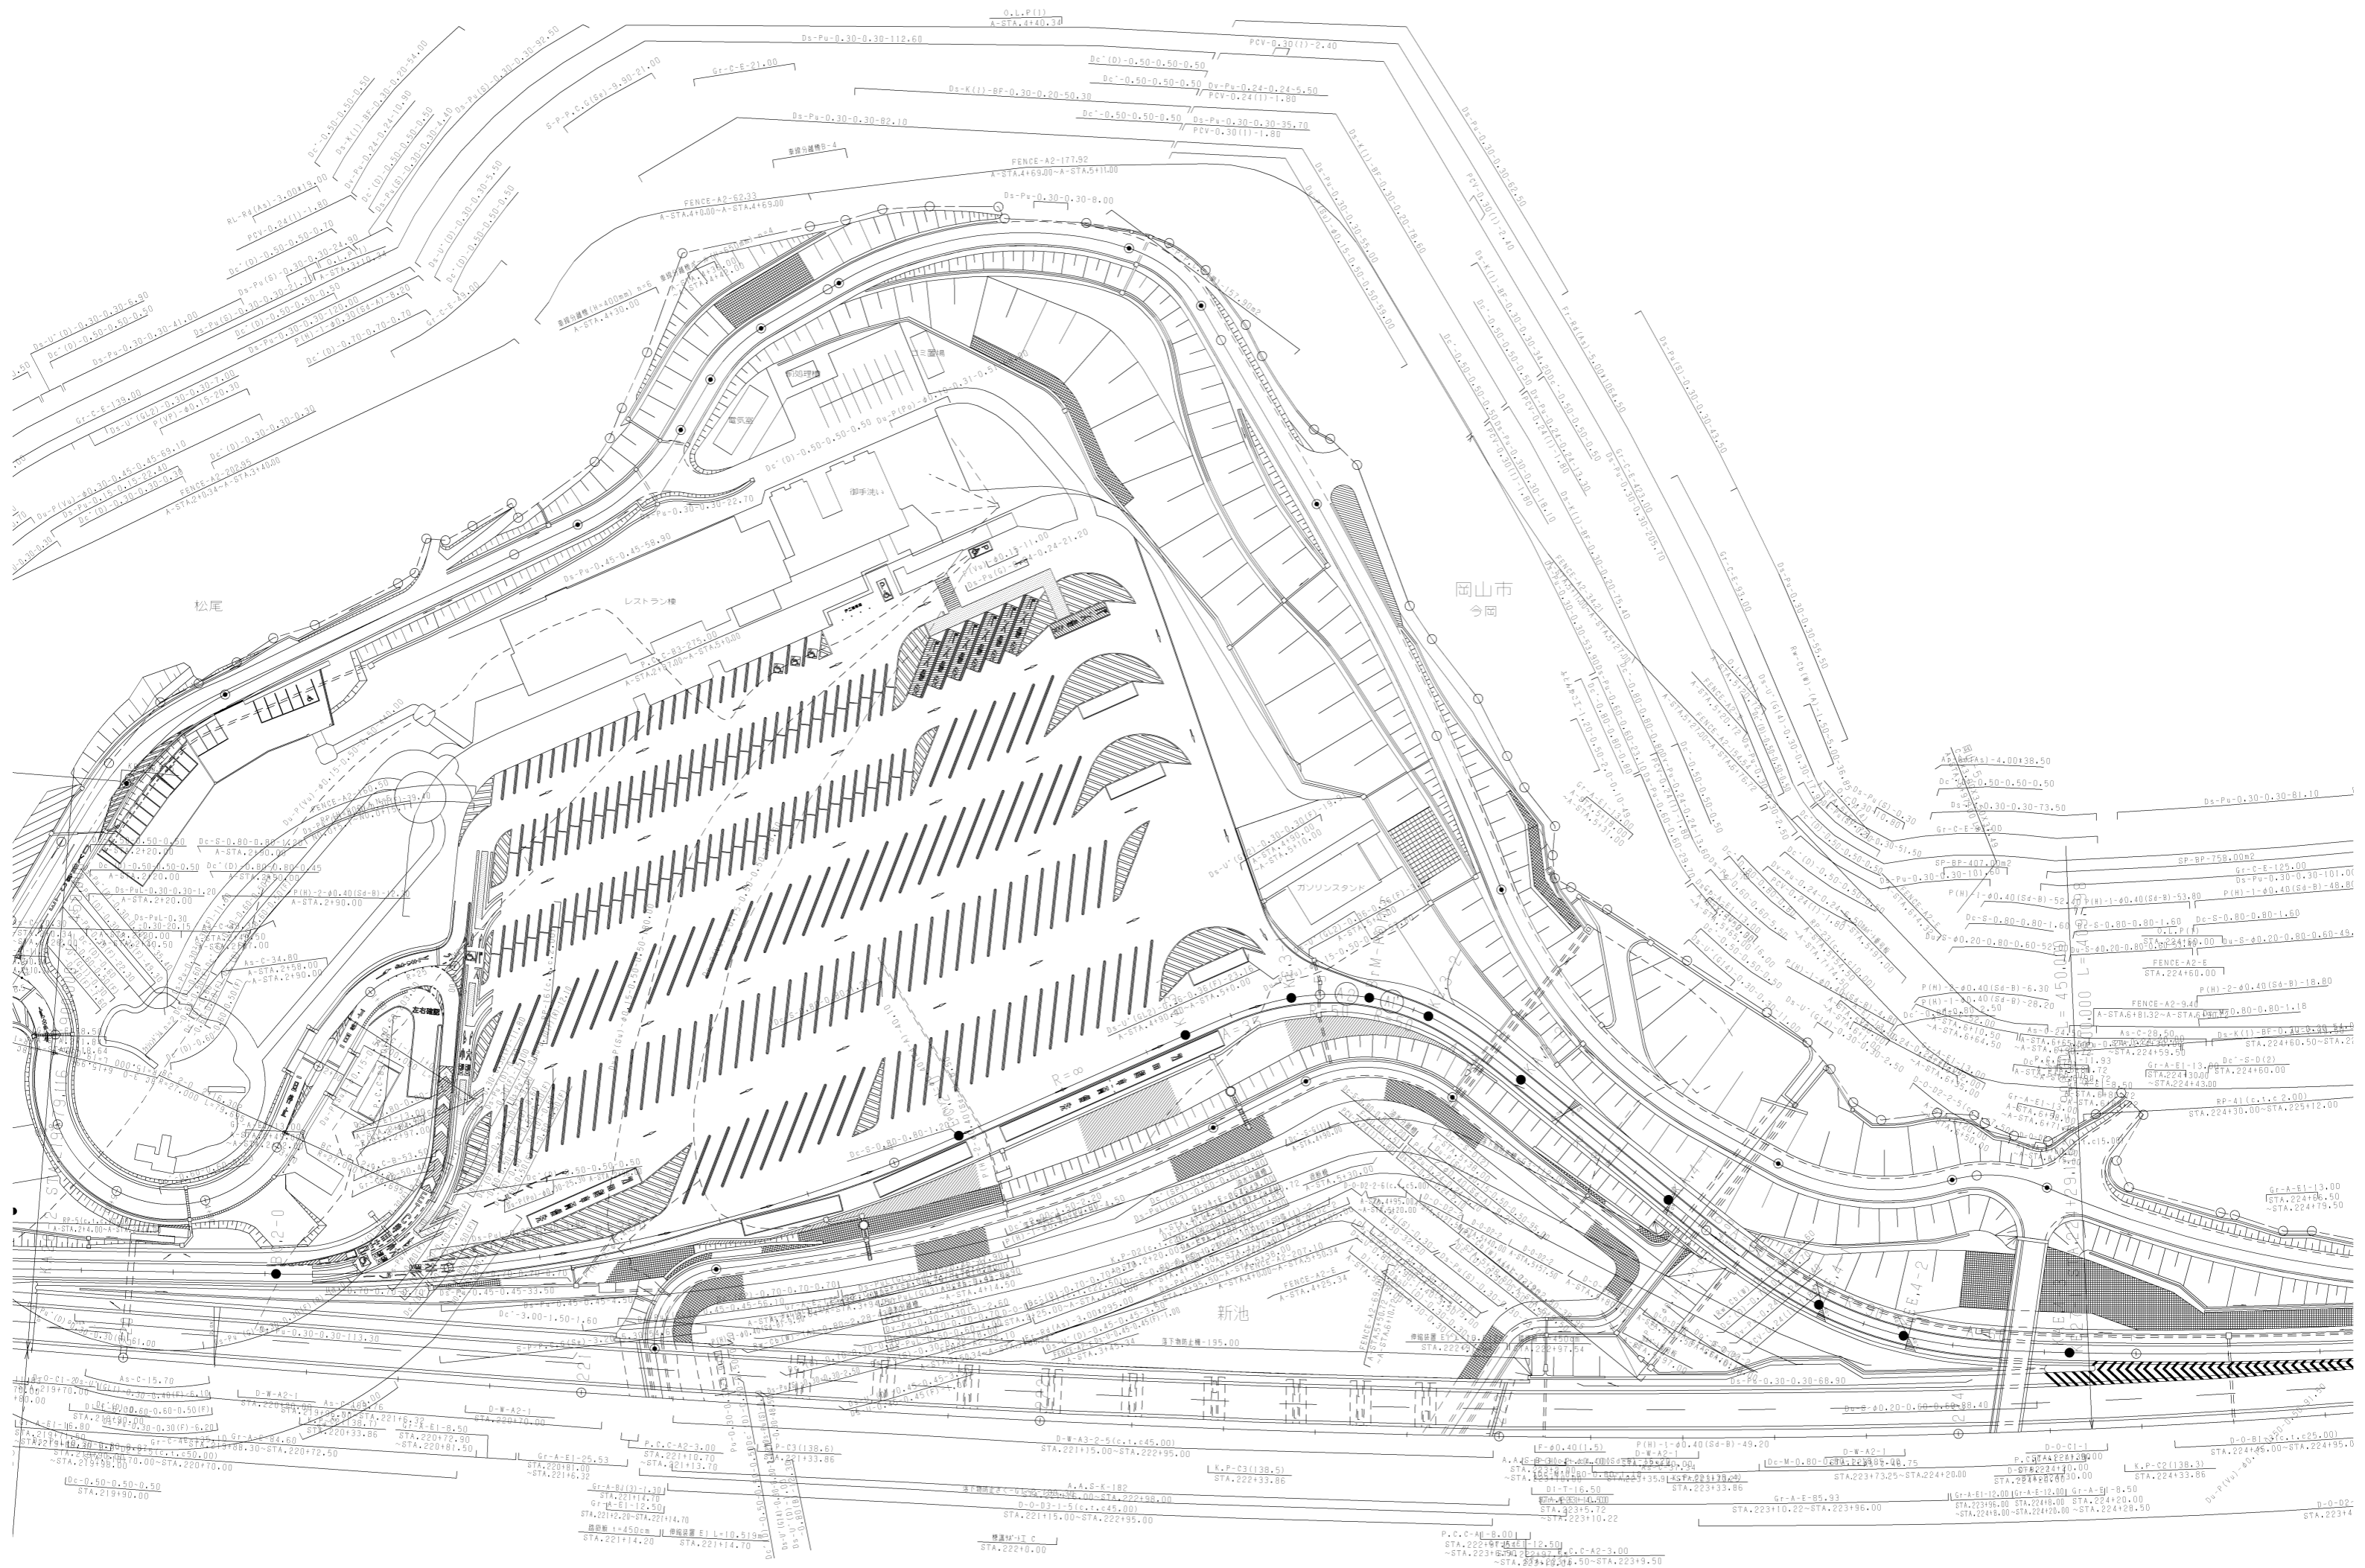

松尾

岡山市  
今岡


新池

縮尺 1:500  




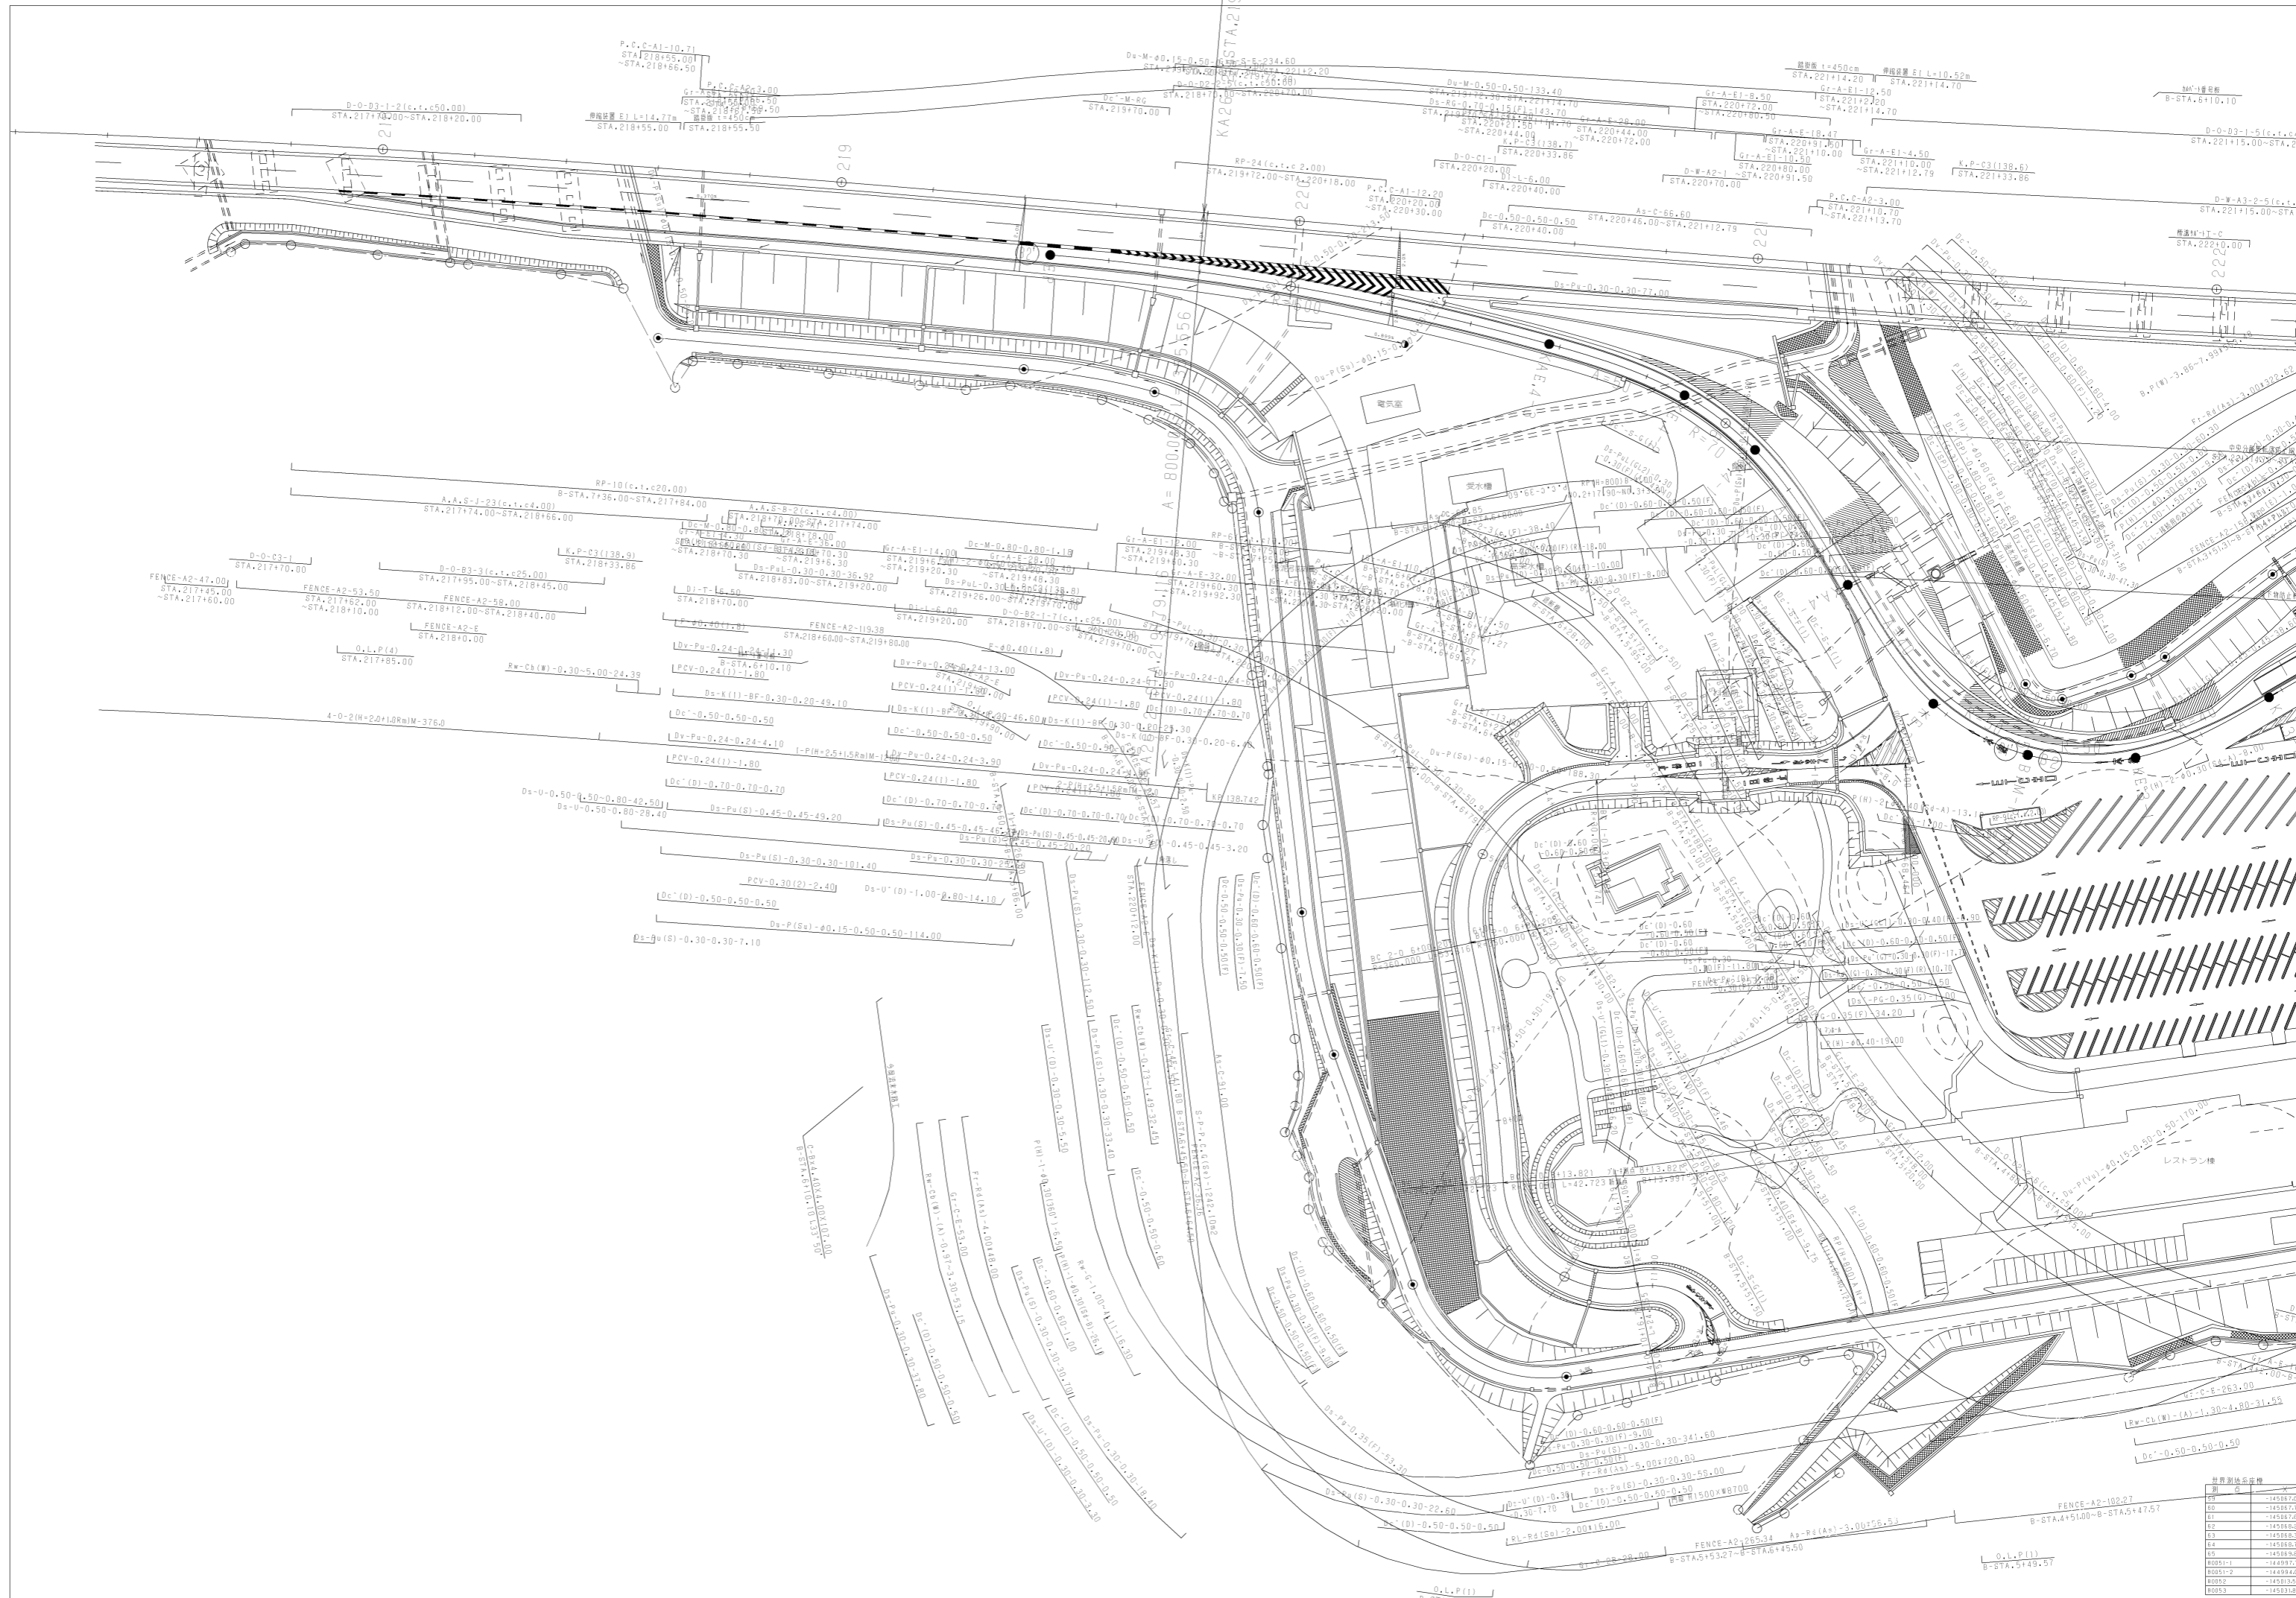


番号	内容
59	-14587.0
60	-14587.7
61	-14588.2
62	-14588.6
63	-14588.8
64	-14588.9
65	-14589.4
6055-1	-14589.7
6055-2	-14589.8
6055	-14589.8
6055-3	-14589.8



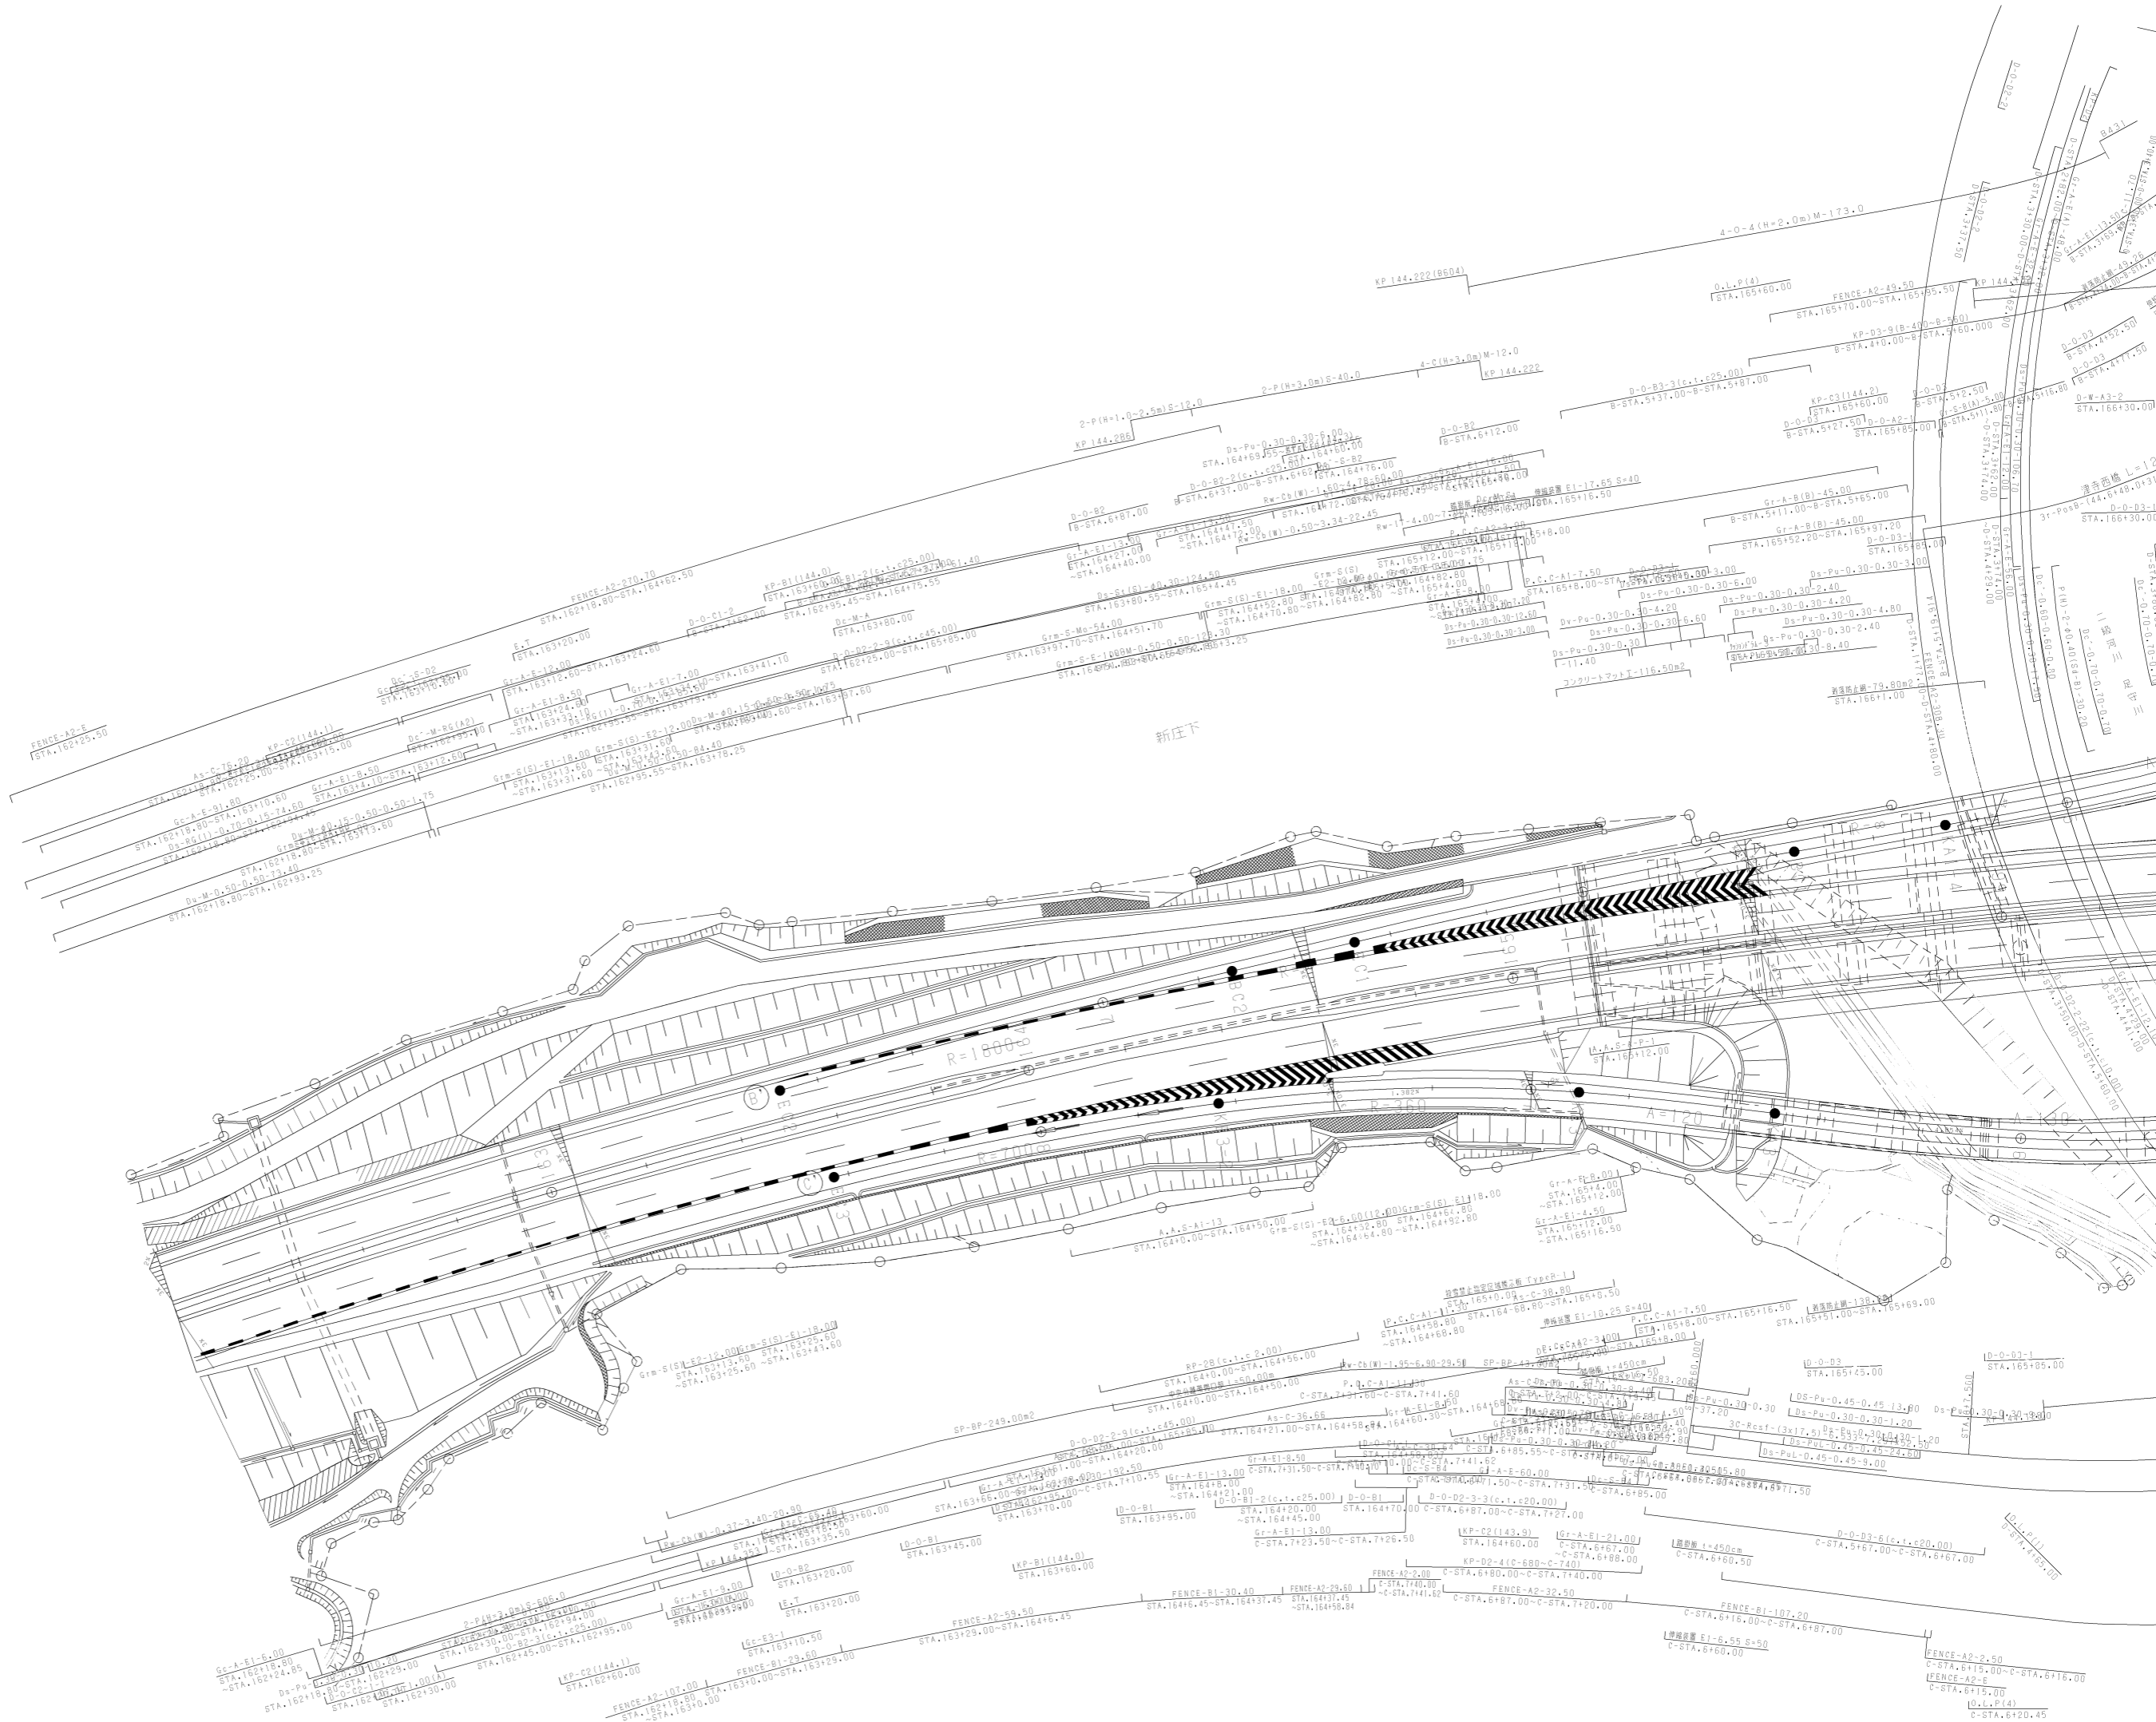


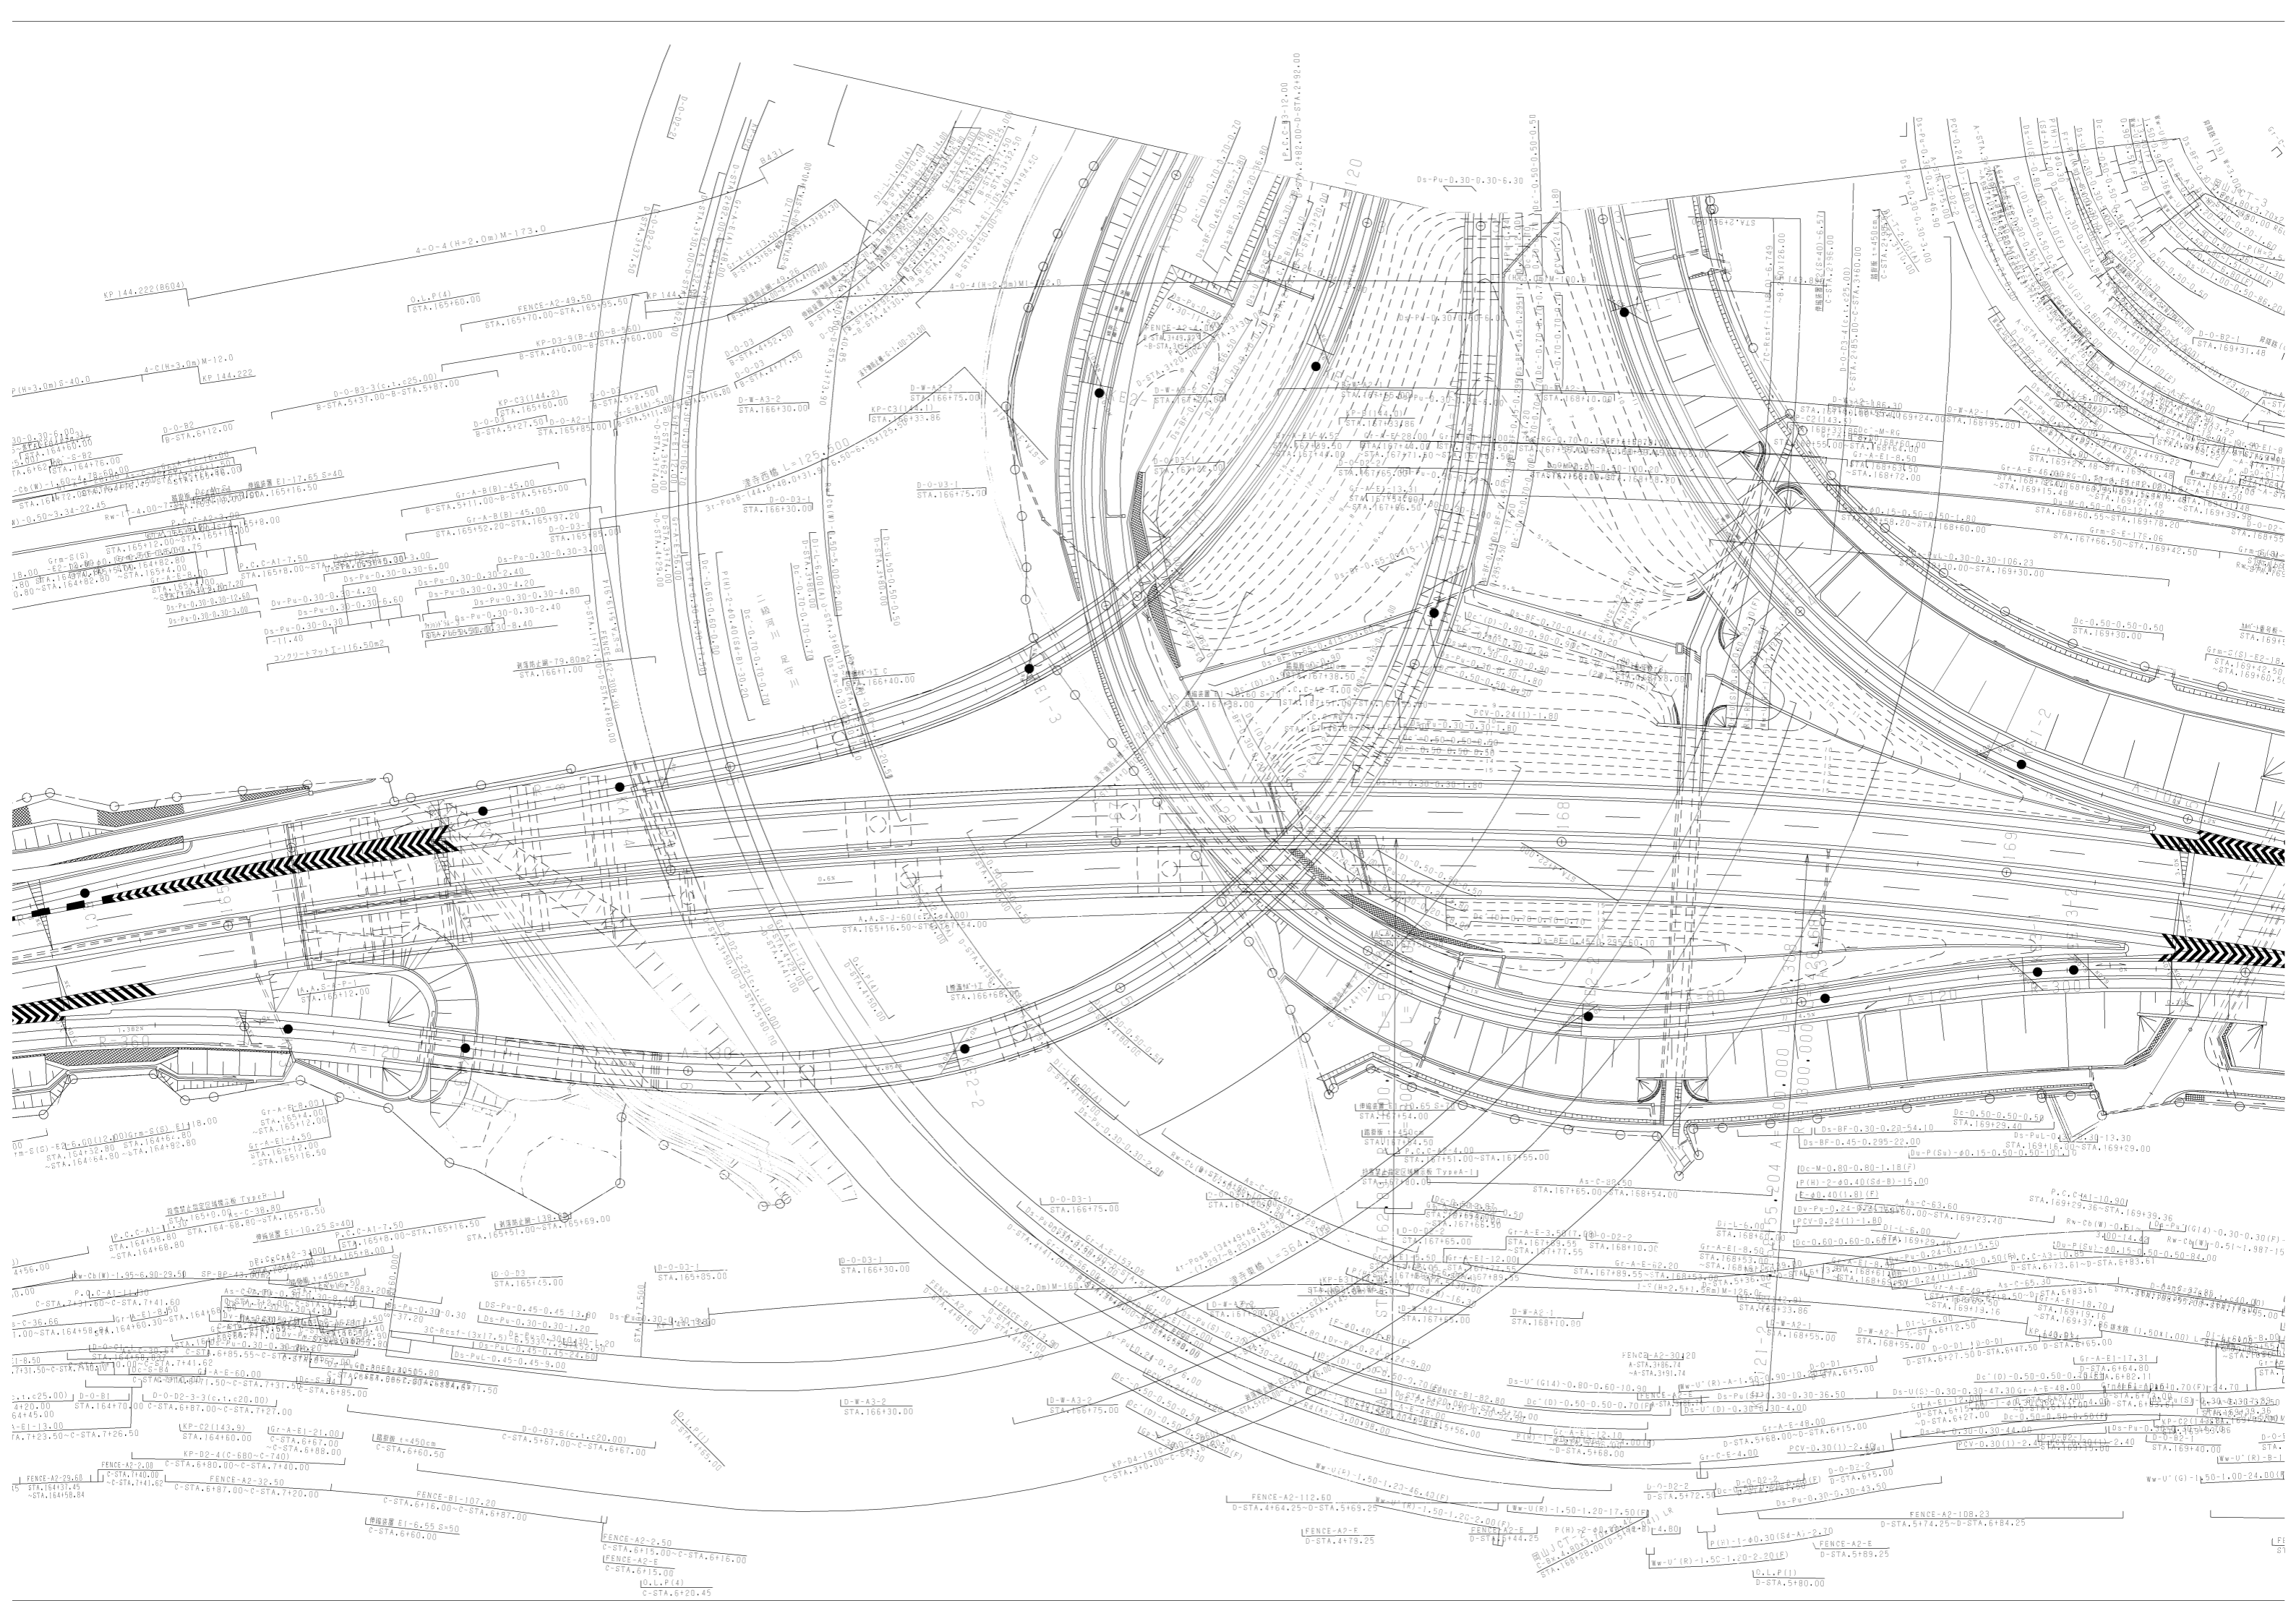

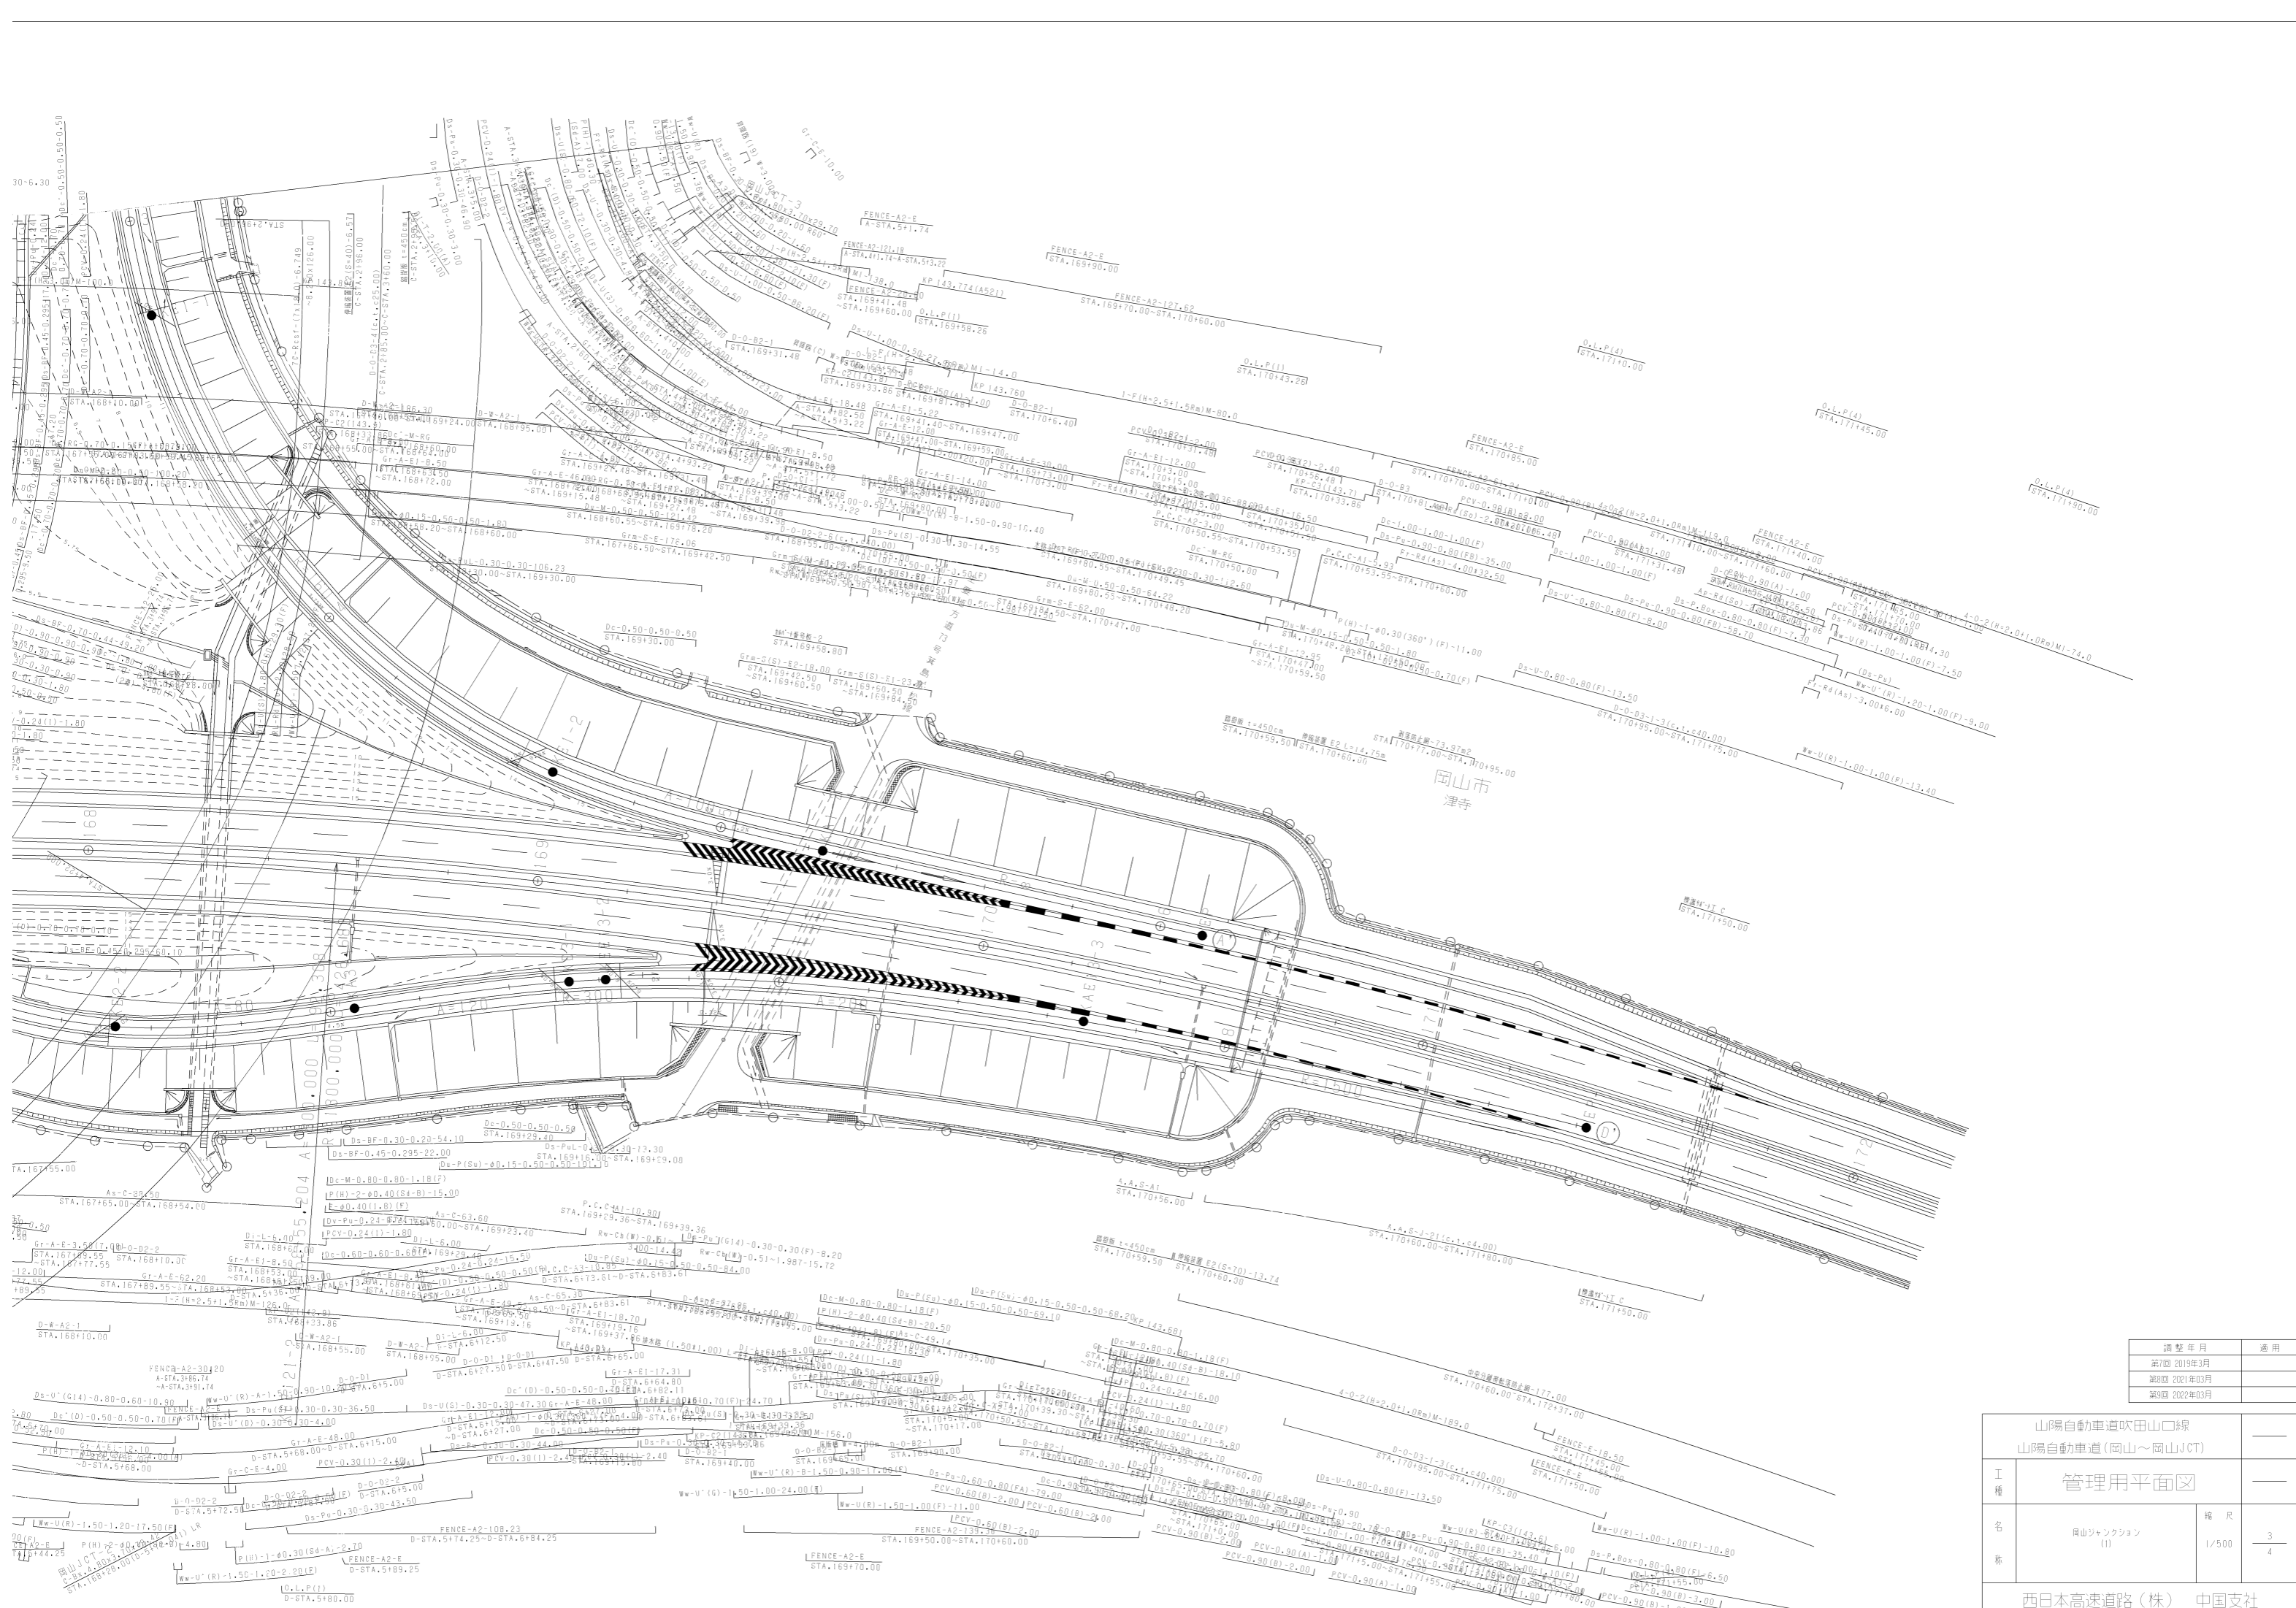


調整年月	適用
第7回 2019年3月	
第8回 2021年03月	
第9回 2022年03月	

山陽自動車道吹田山口線		
山陽自動車道(岡山～岡山JCT)		
工種	管理用平面図	
名称	岡山ジャンクション (I)	幅尺 1/500 3 4
西日本高速道路(株) 中国支社		

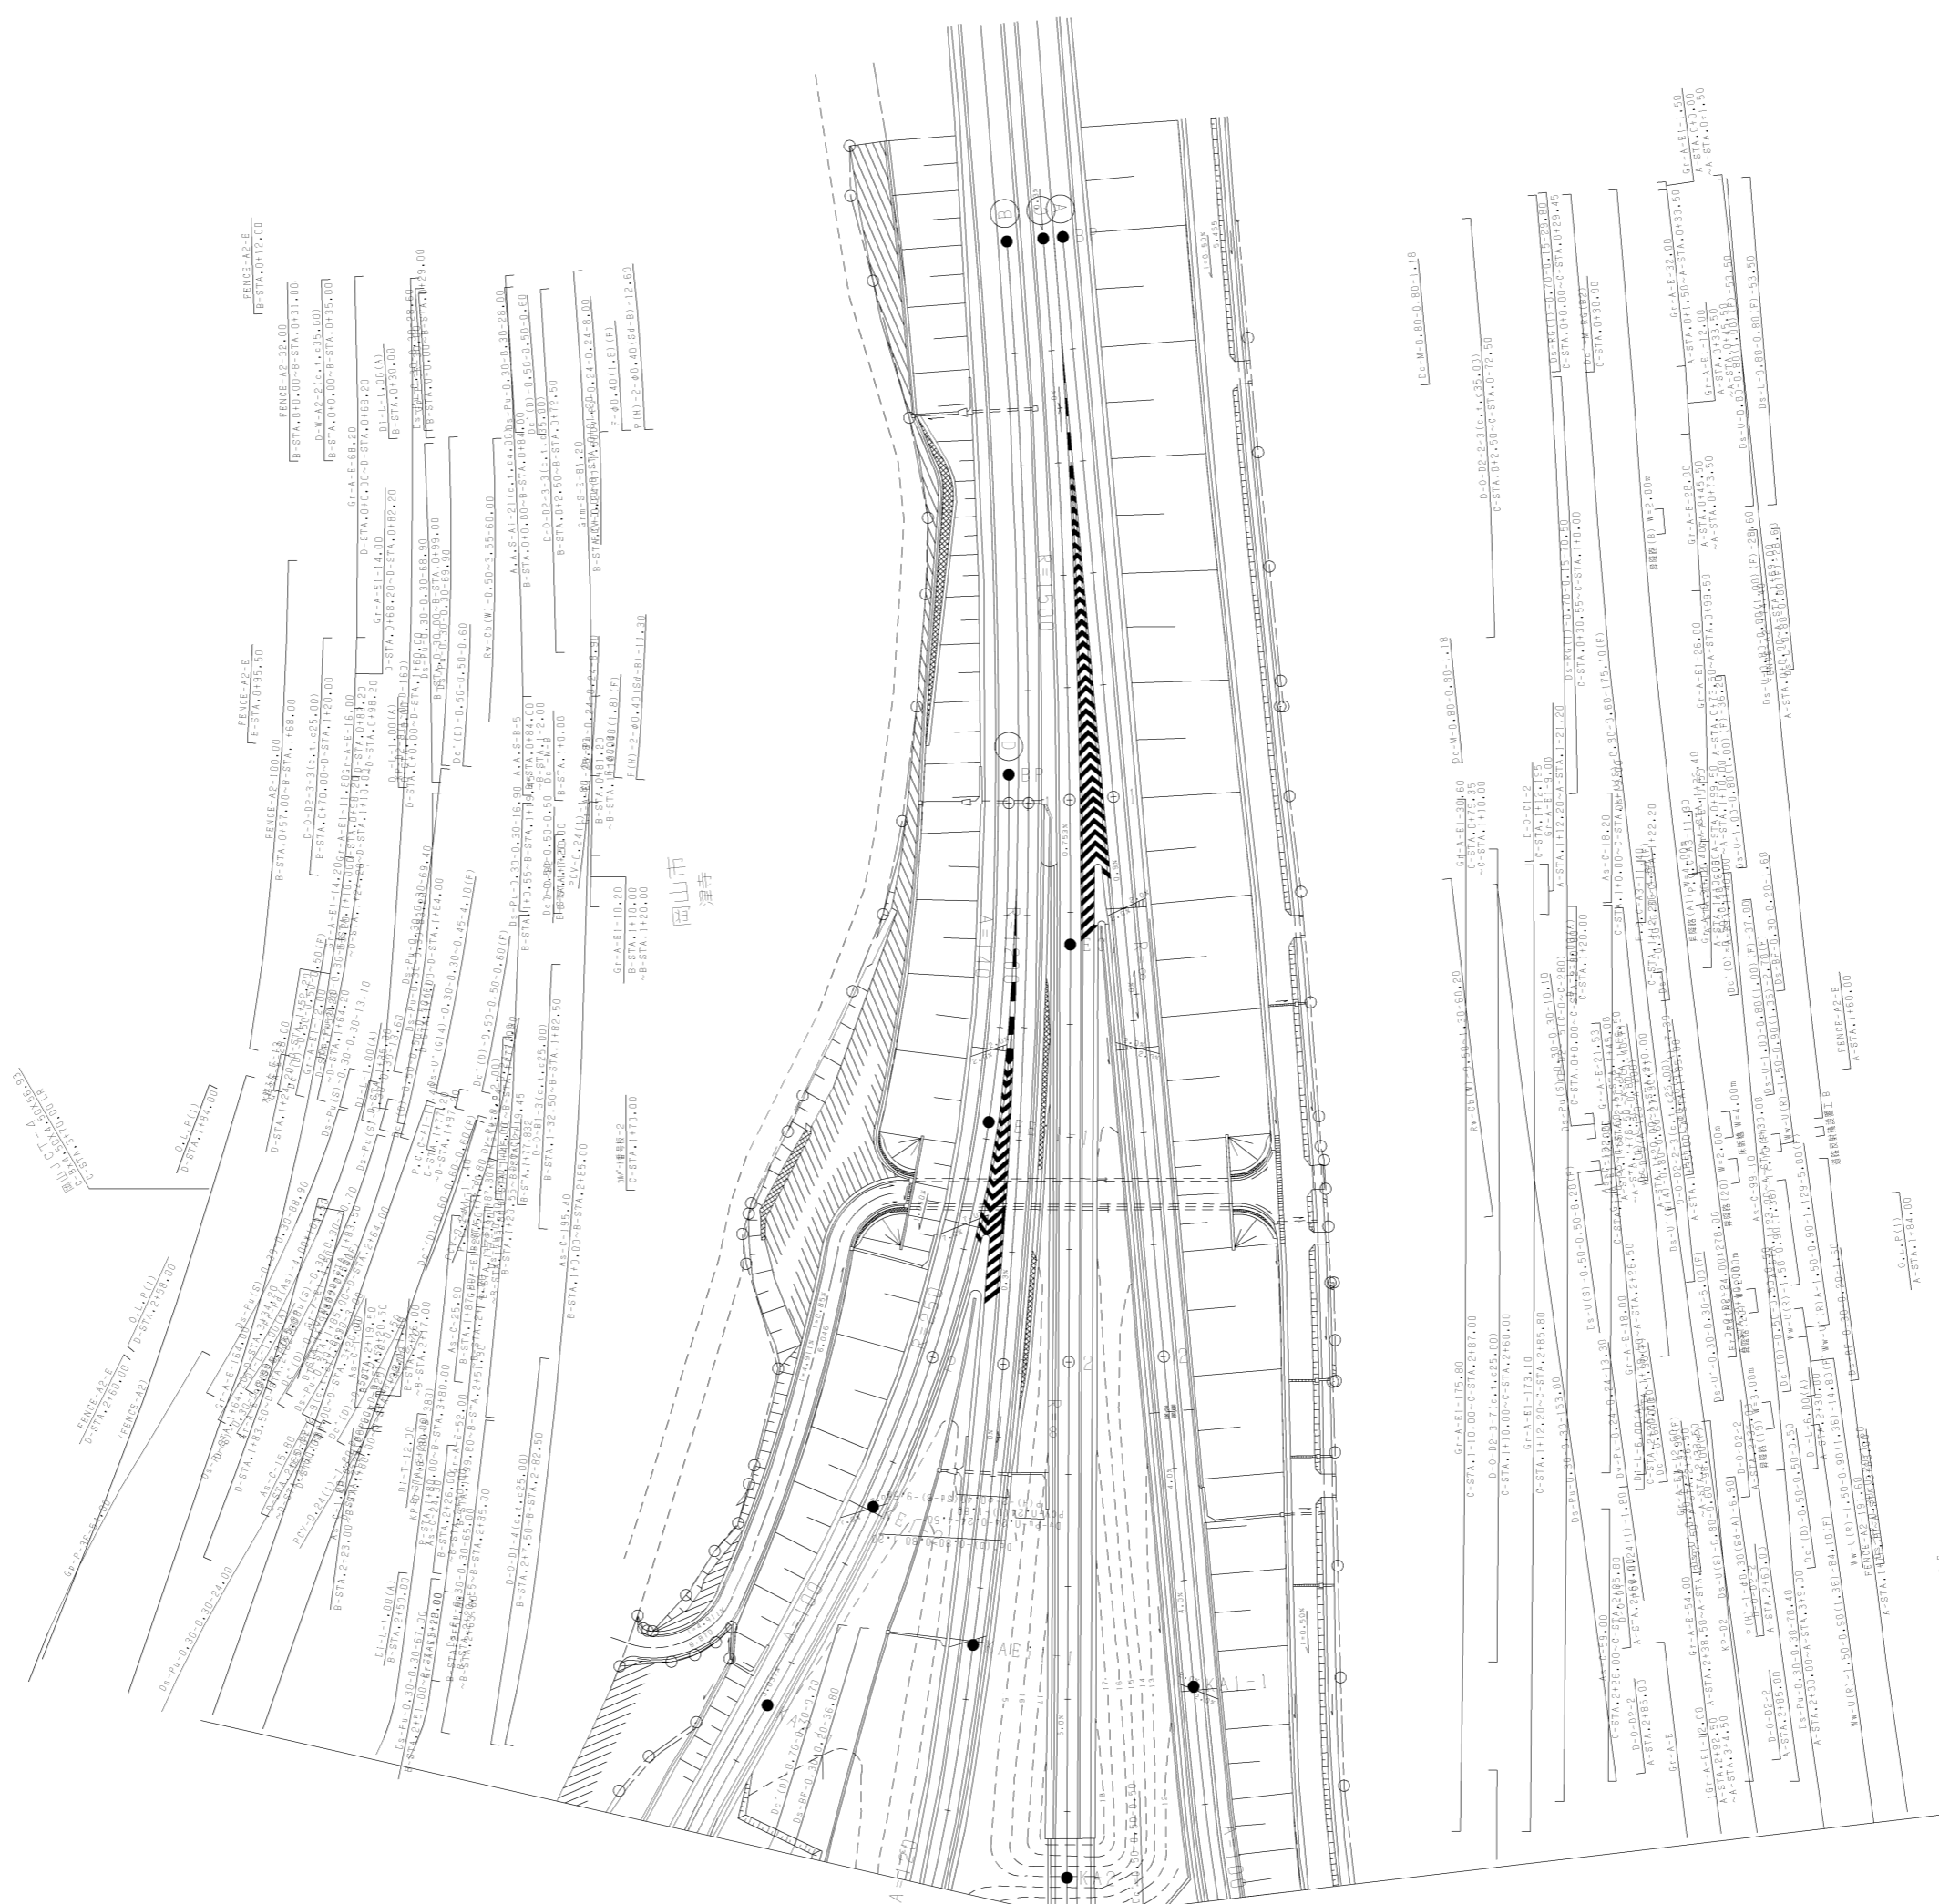


調整年月	適用
第2回 2009年03月	
第3回 2011年03月	
第4回 2019年03月	

山陽自動車道吹田山口線 山陽自動車道(岡山～岡山JCT)			
工種	管理用平面図		
名称	岡山ジャンクション (2)	縮尺	1/500
			4 4
西日本高速道路(株) 中国支社			

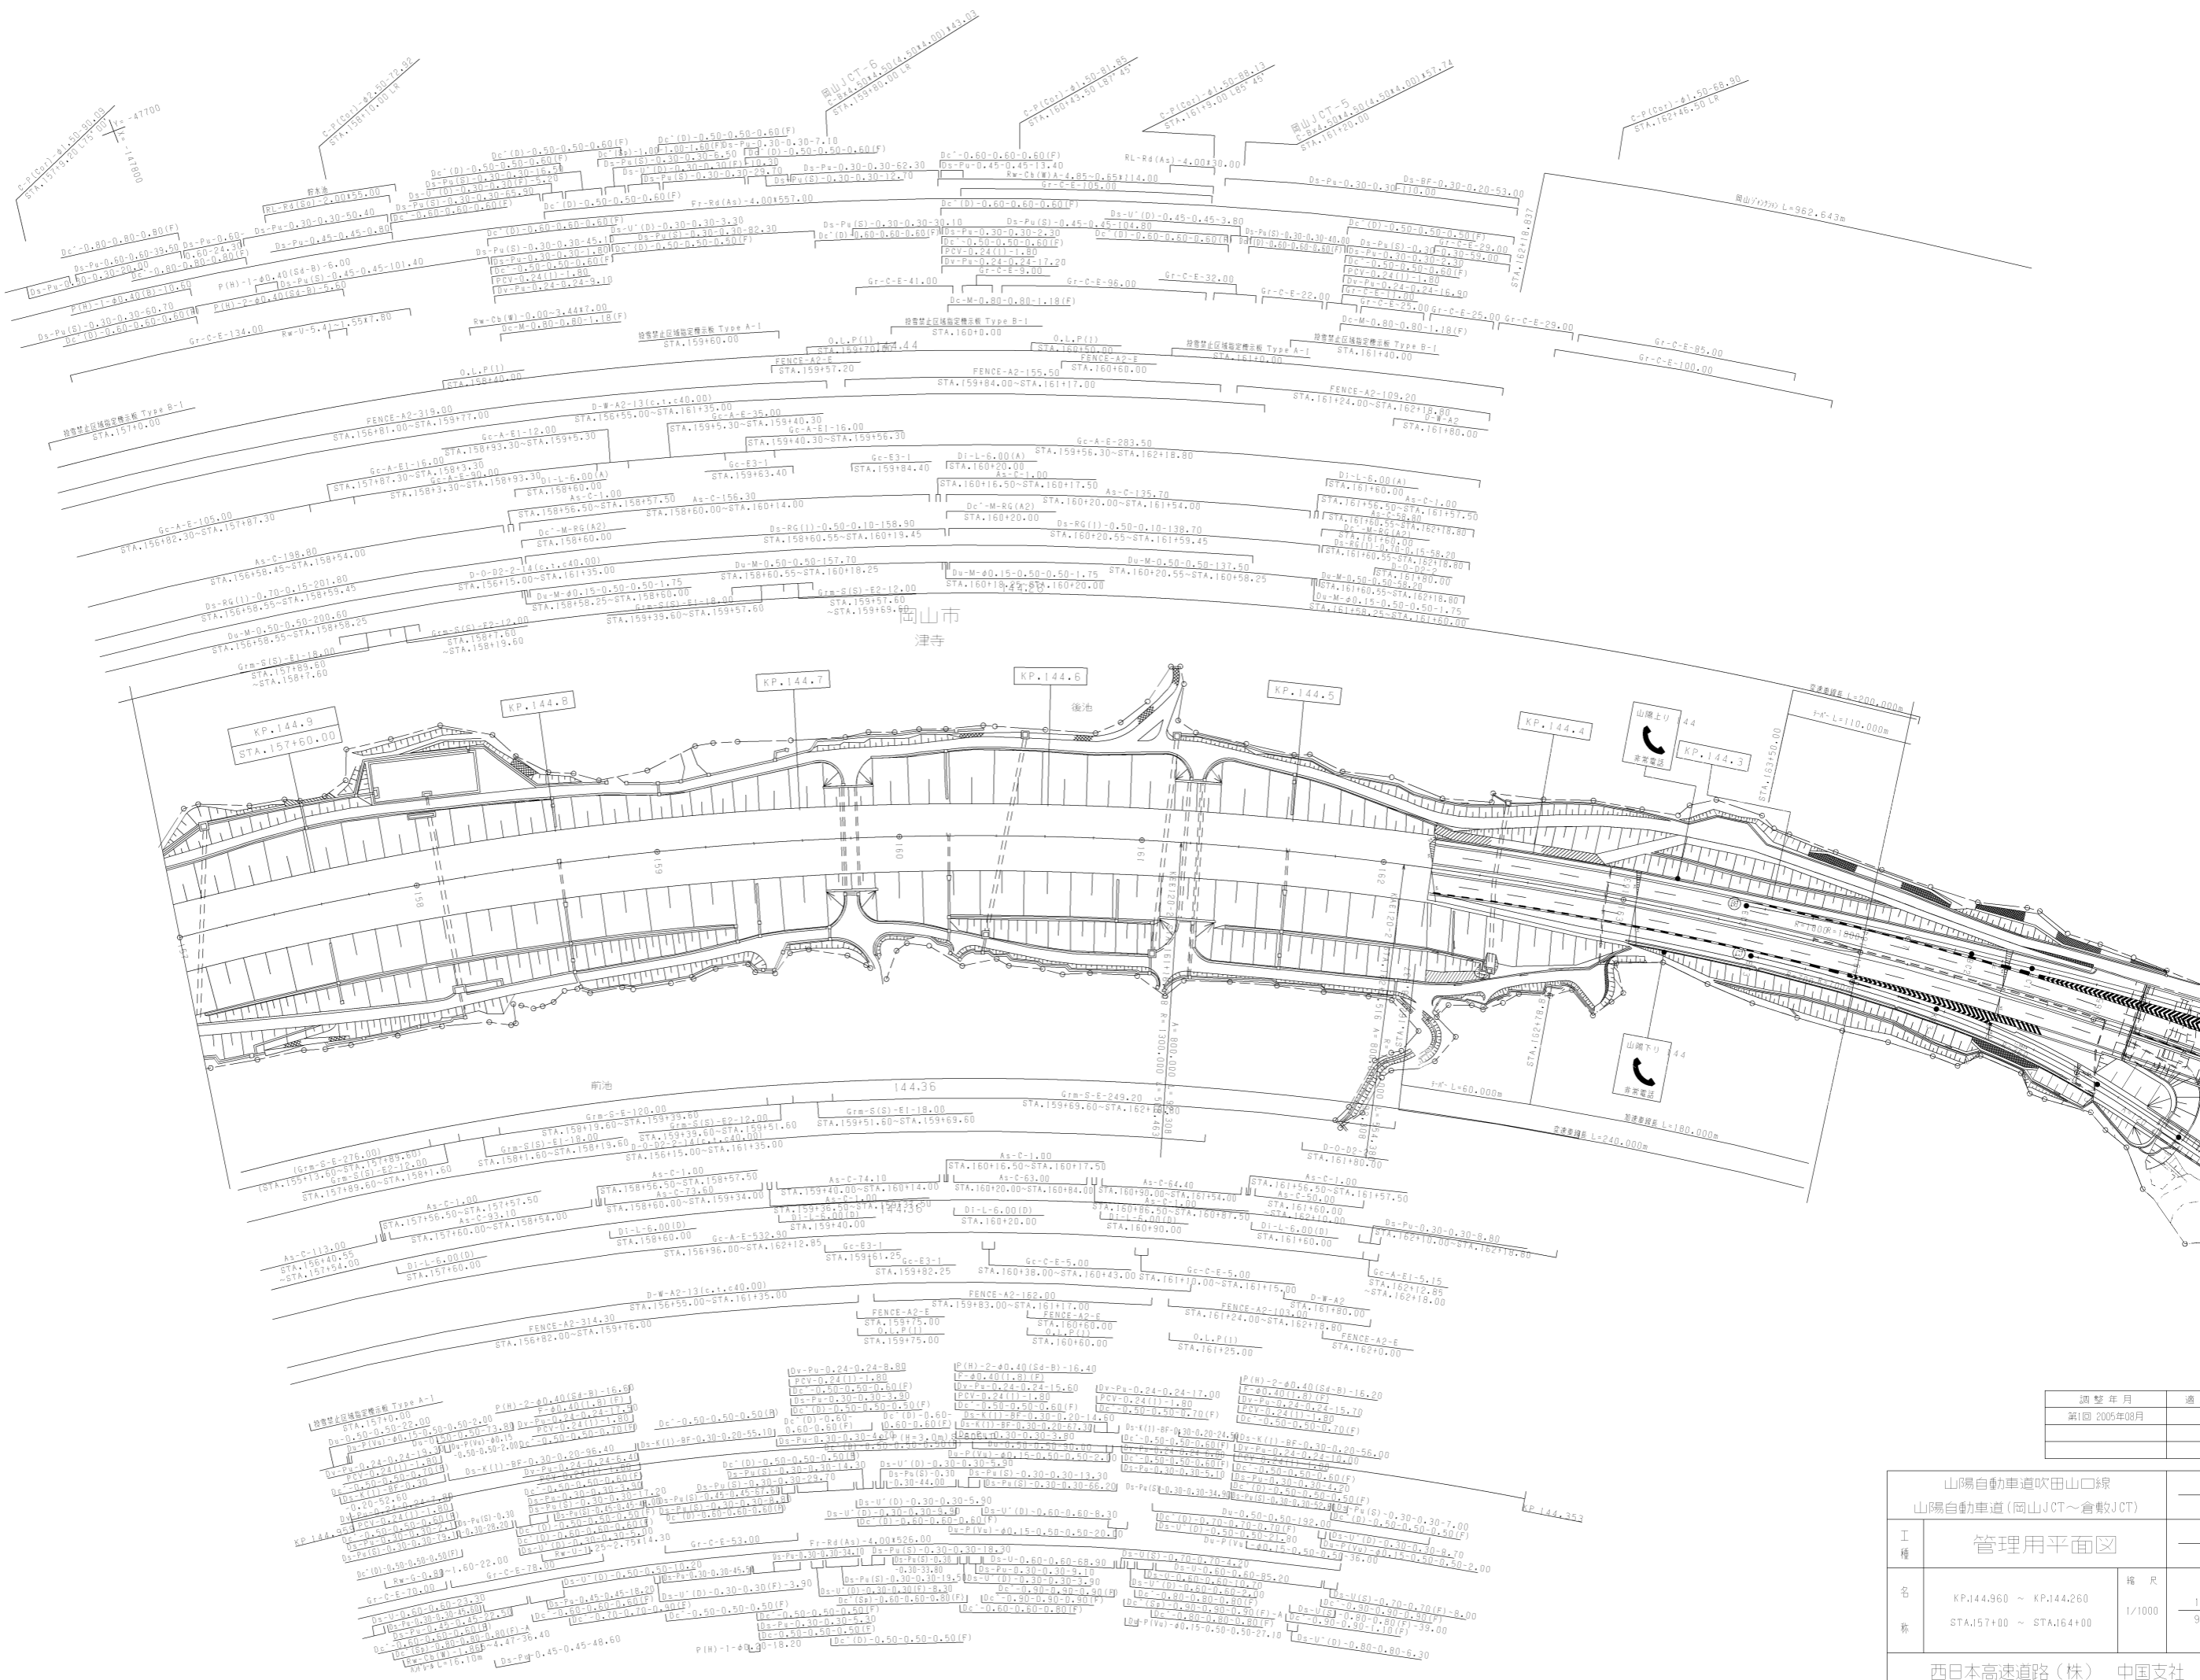

調整年月	適用
第1回 2005年08月	

山陽自動車道吹田山口線		
山陽自動車道(岡山JCT~倉敷JCT)		
工種	管理用平面図	
名	KP.144.960 ~ KP.144.260	幅尺
称	STA.157+00 ~ STA.164+00	1/1000
		1
		9
西日本高速道路(株) 中国支社		

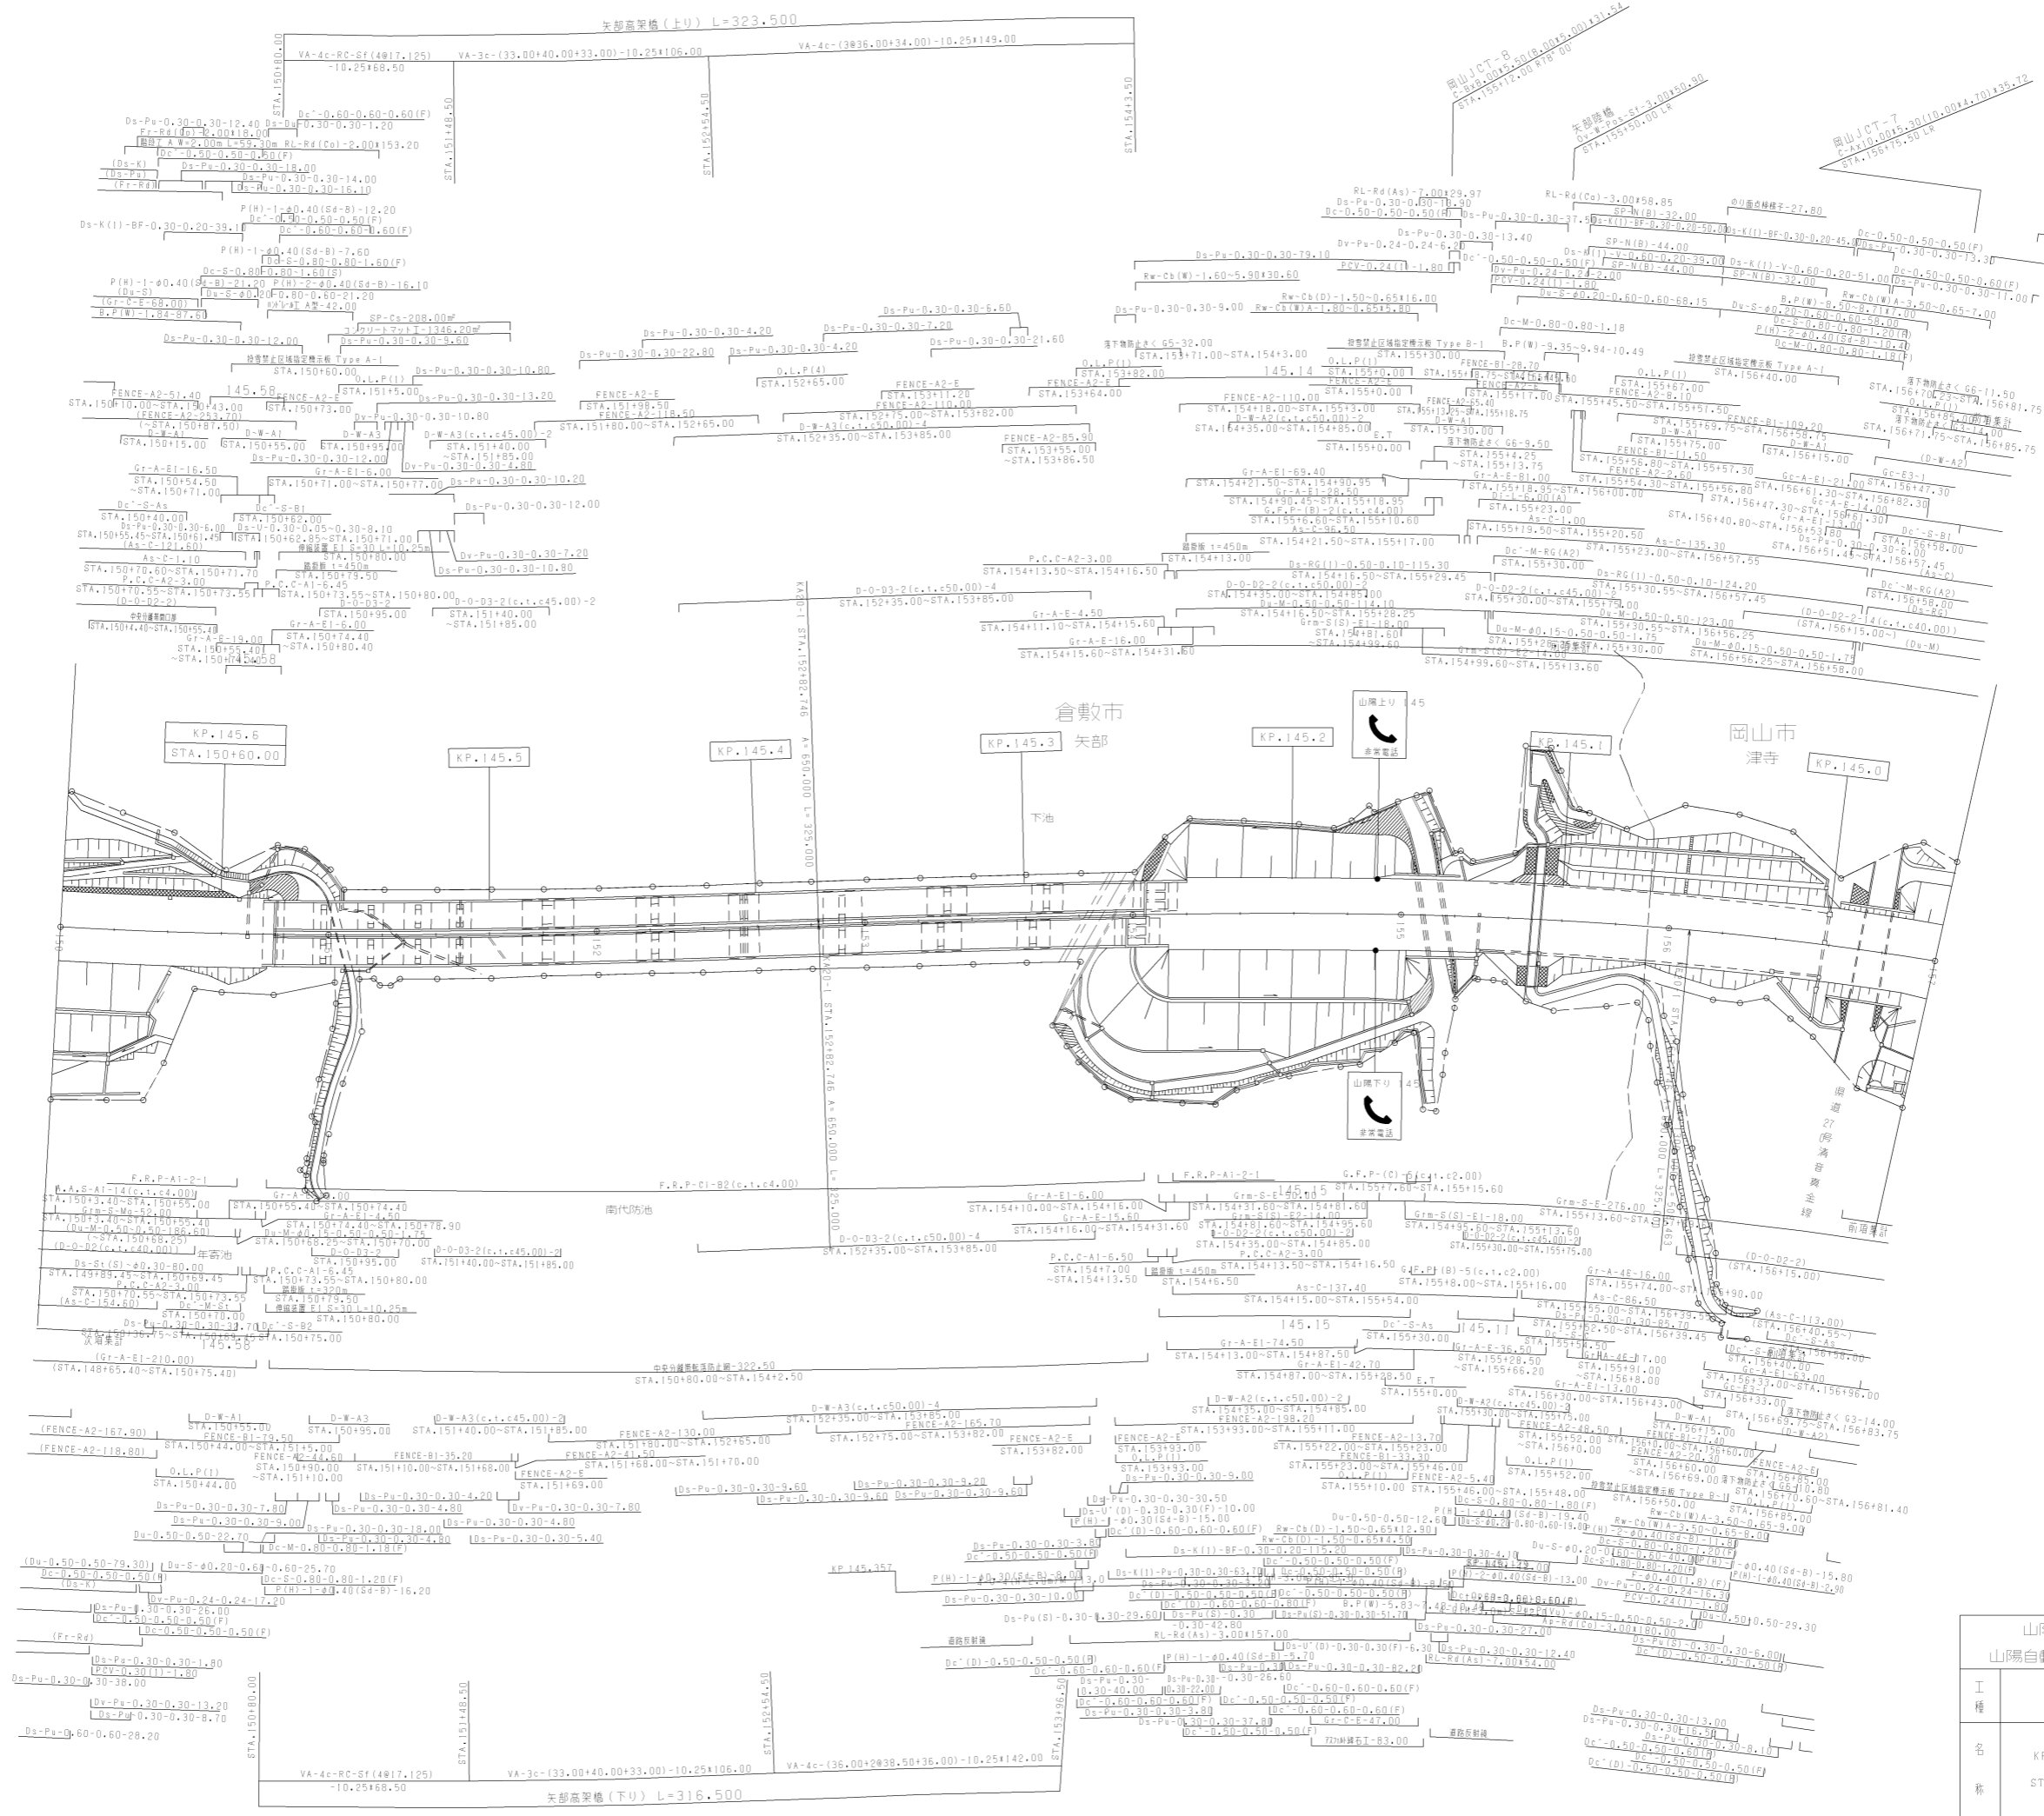



調整年月	適用
第2回 2009年03月	
第3回 2010年03月	
第4回 2021年03月	

山陽自動車道吹田山口線 山陽自動車道(岡山JCT~倉敷JCT)	
工種	管理用平面図
名	KP.145.60 ~ KP.144.960
称	STA.150+00 ~ STA.157+00
幅尺	1/1000
	2
	9

山陽自動車道吹田山口線		—	
山陽自動車道(岡山JCT~倉敷JCT)		—	
工種	管理用平面図	幅尺	—
名称	KP.146.360 ~ KP.145.660 STA.143+00 ~ STA.150+00	1/1000	3 9
西日本高速道路(株) 中国支社			


調整年月	適用
第2回 2014年3月	
第3回 2020年03月	
第4回 2021年03月	

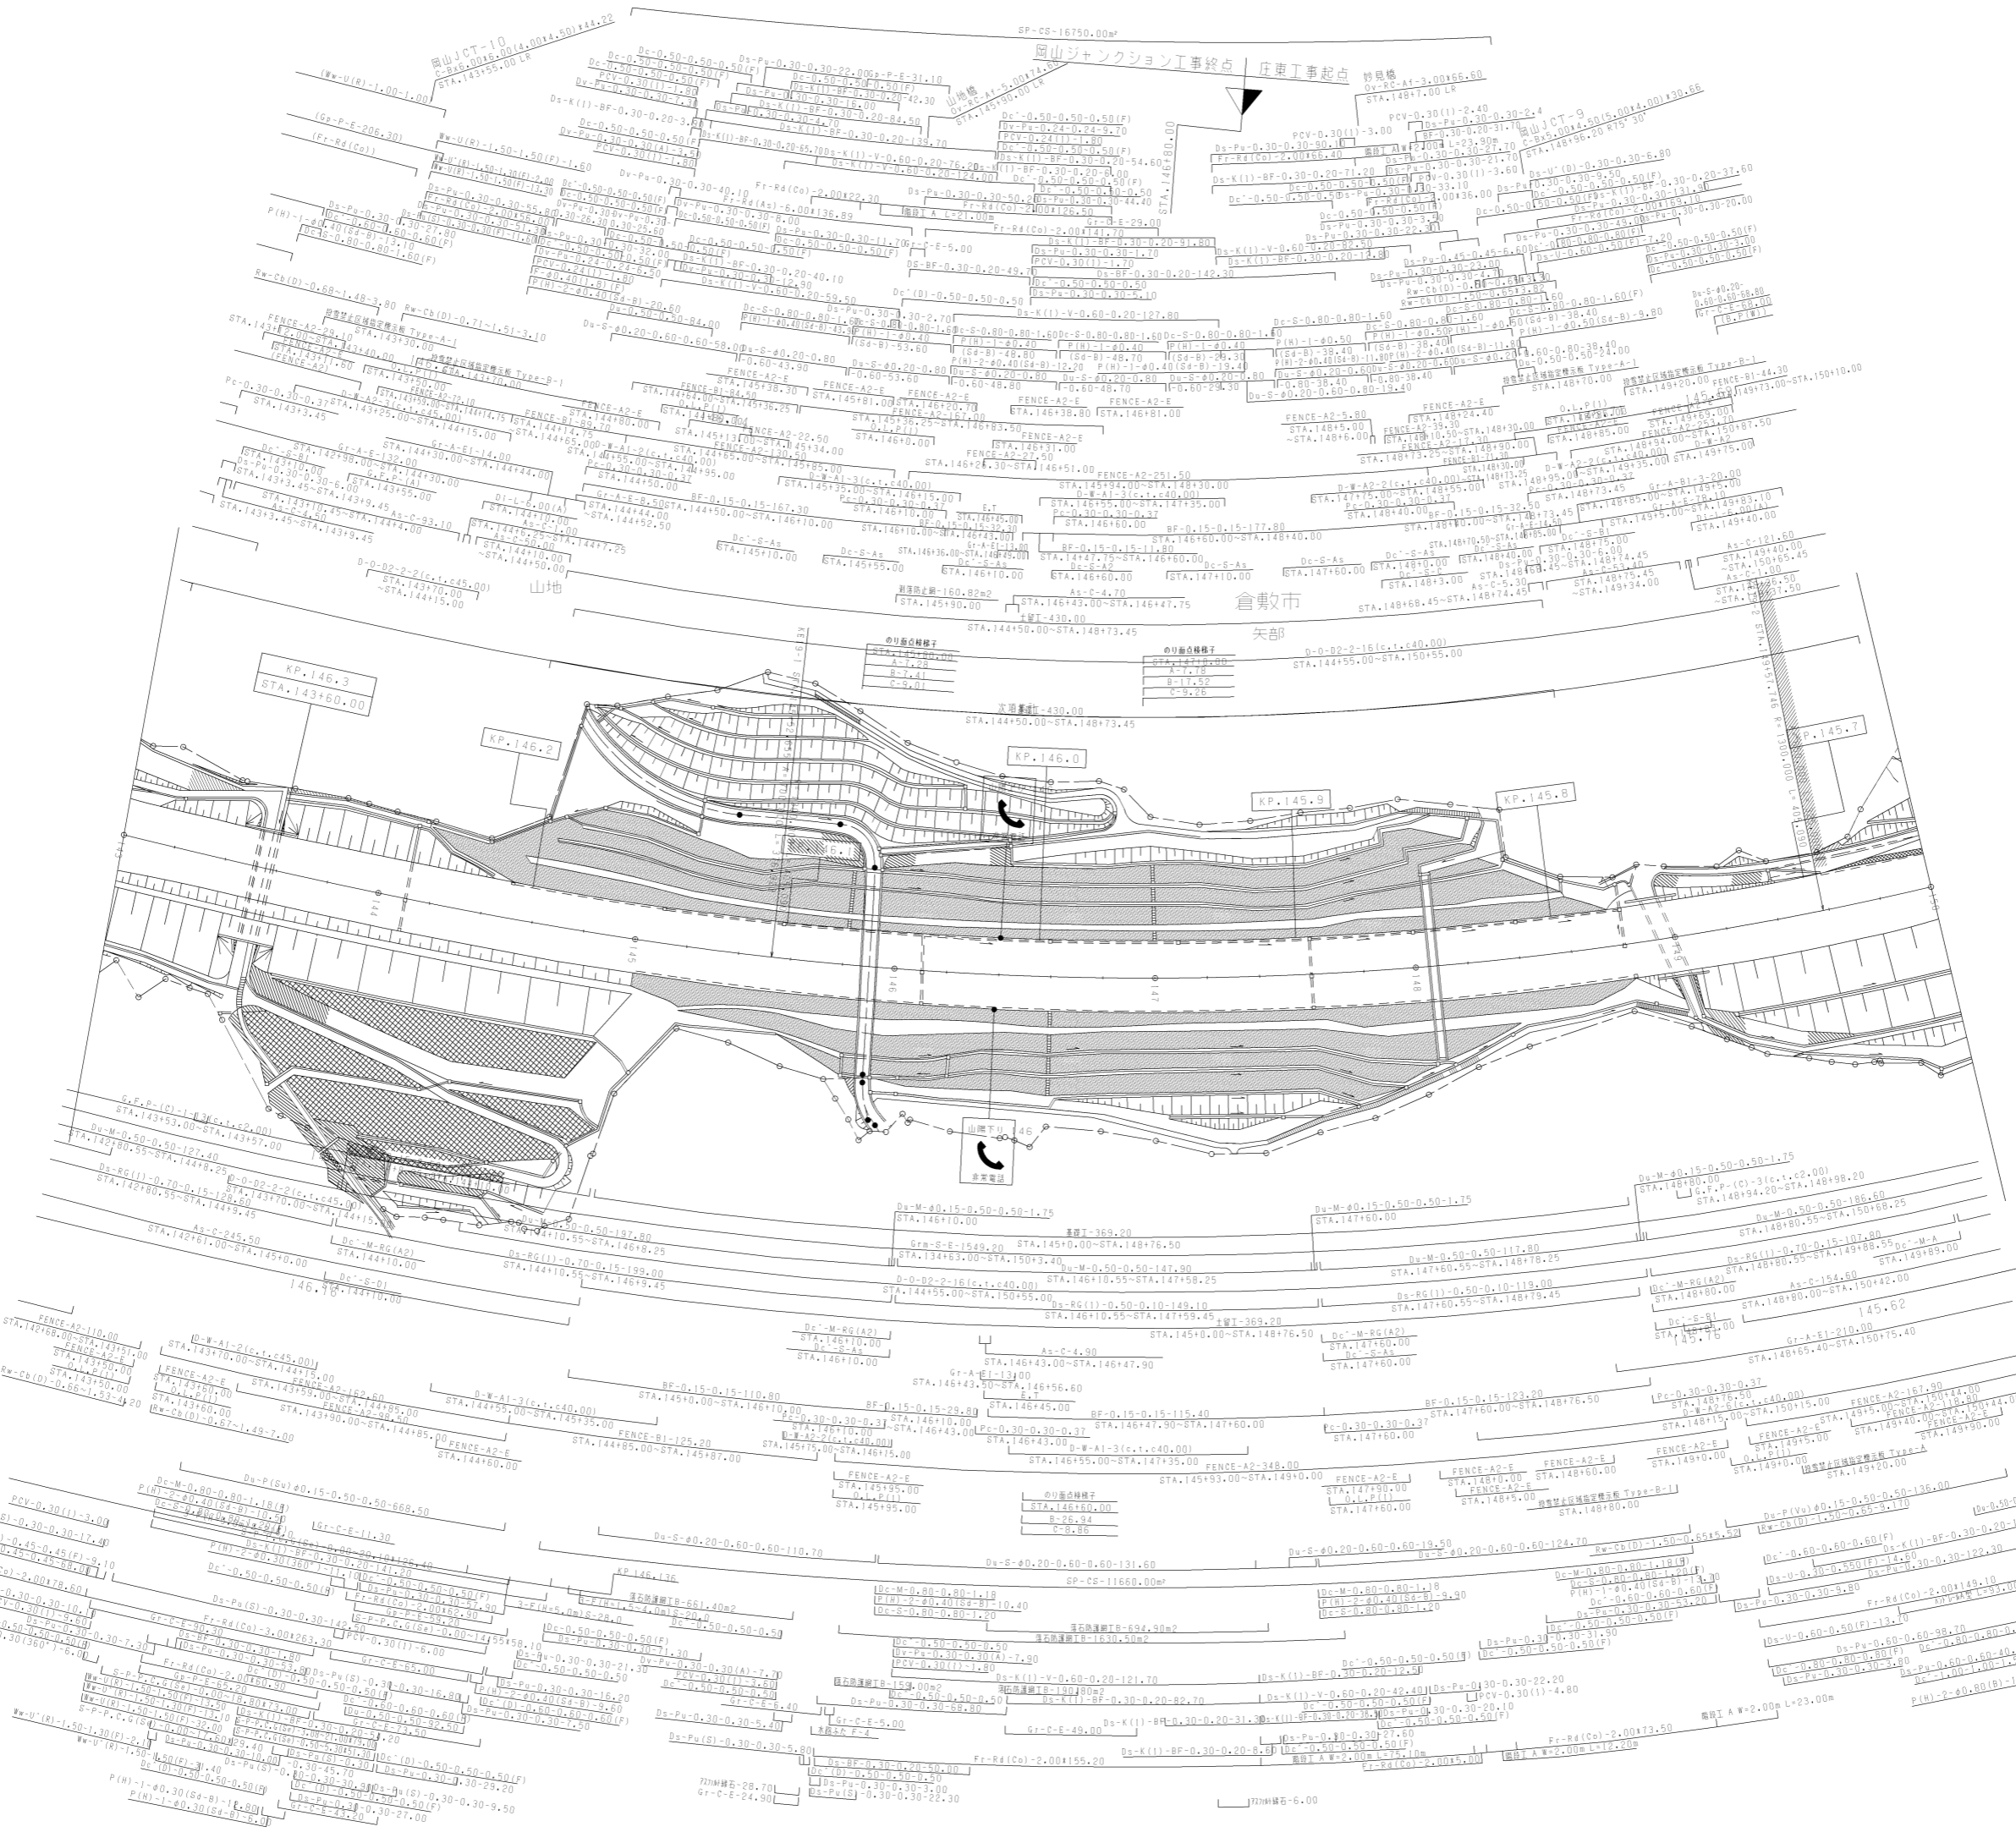

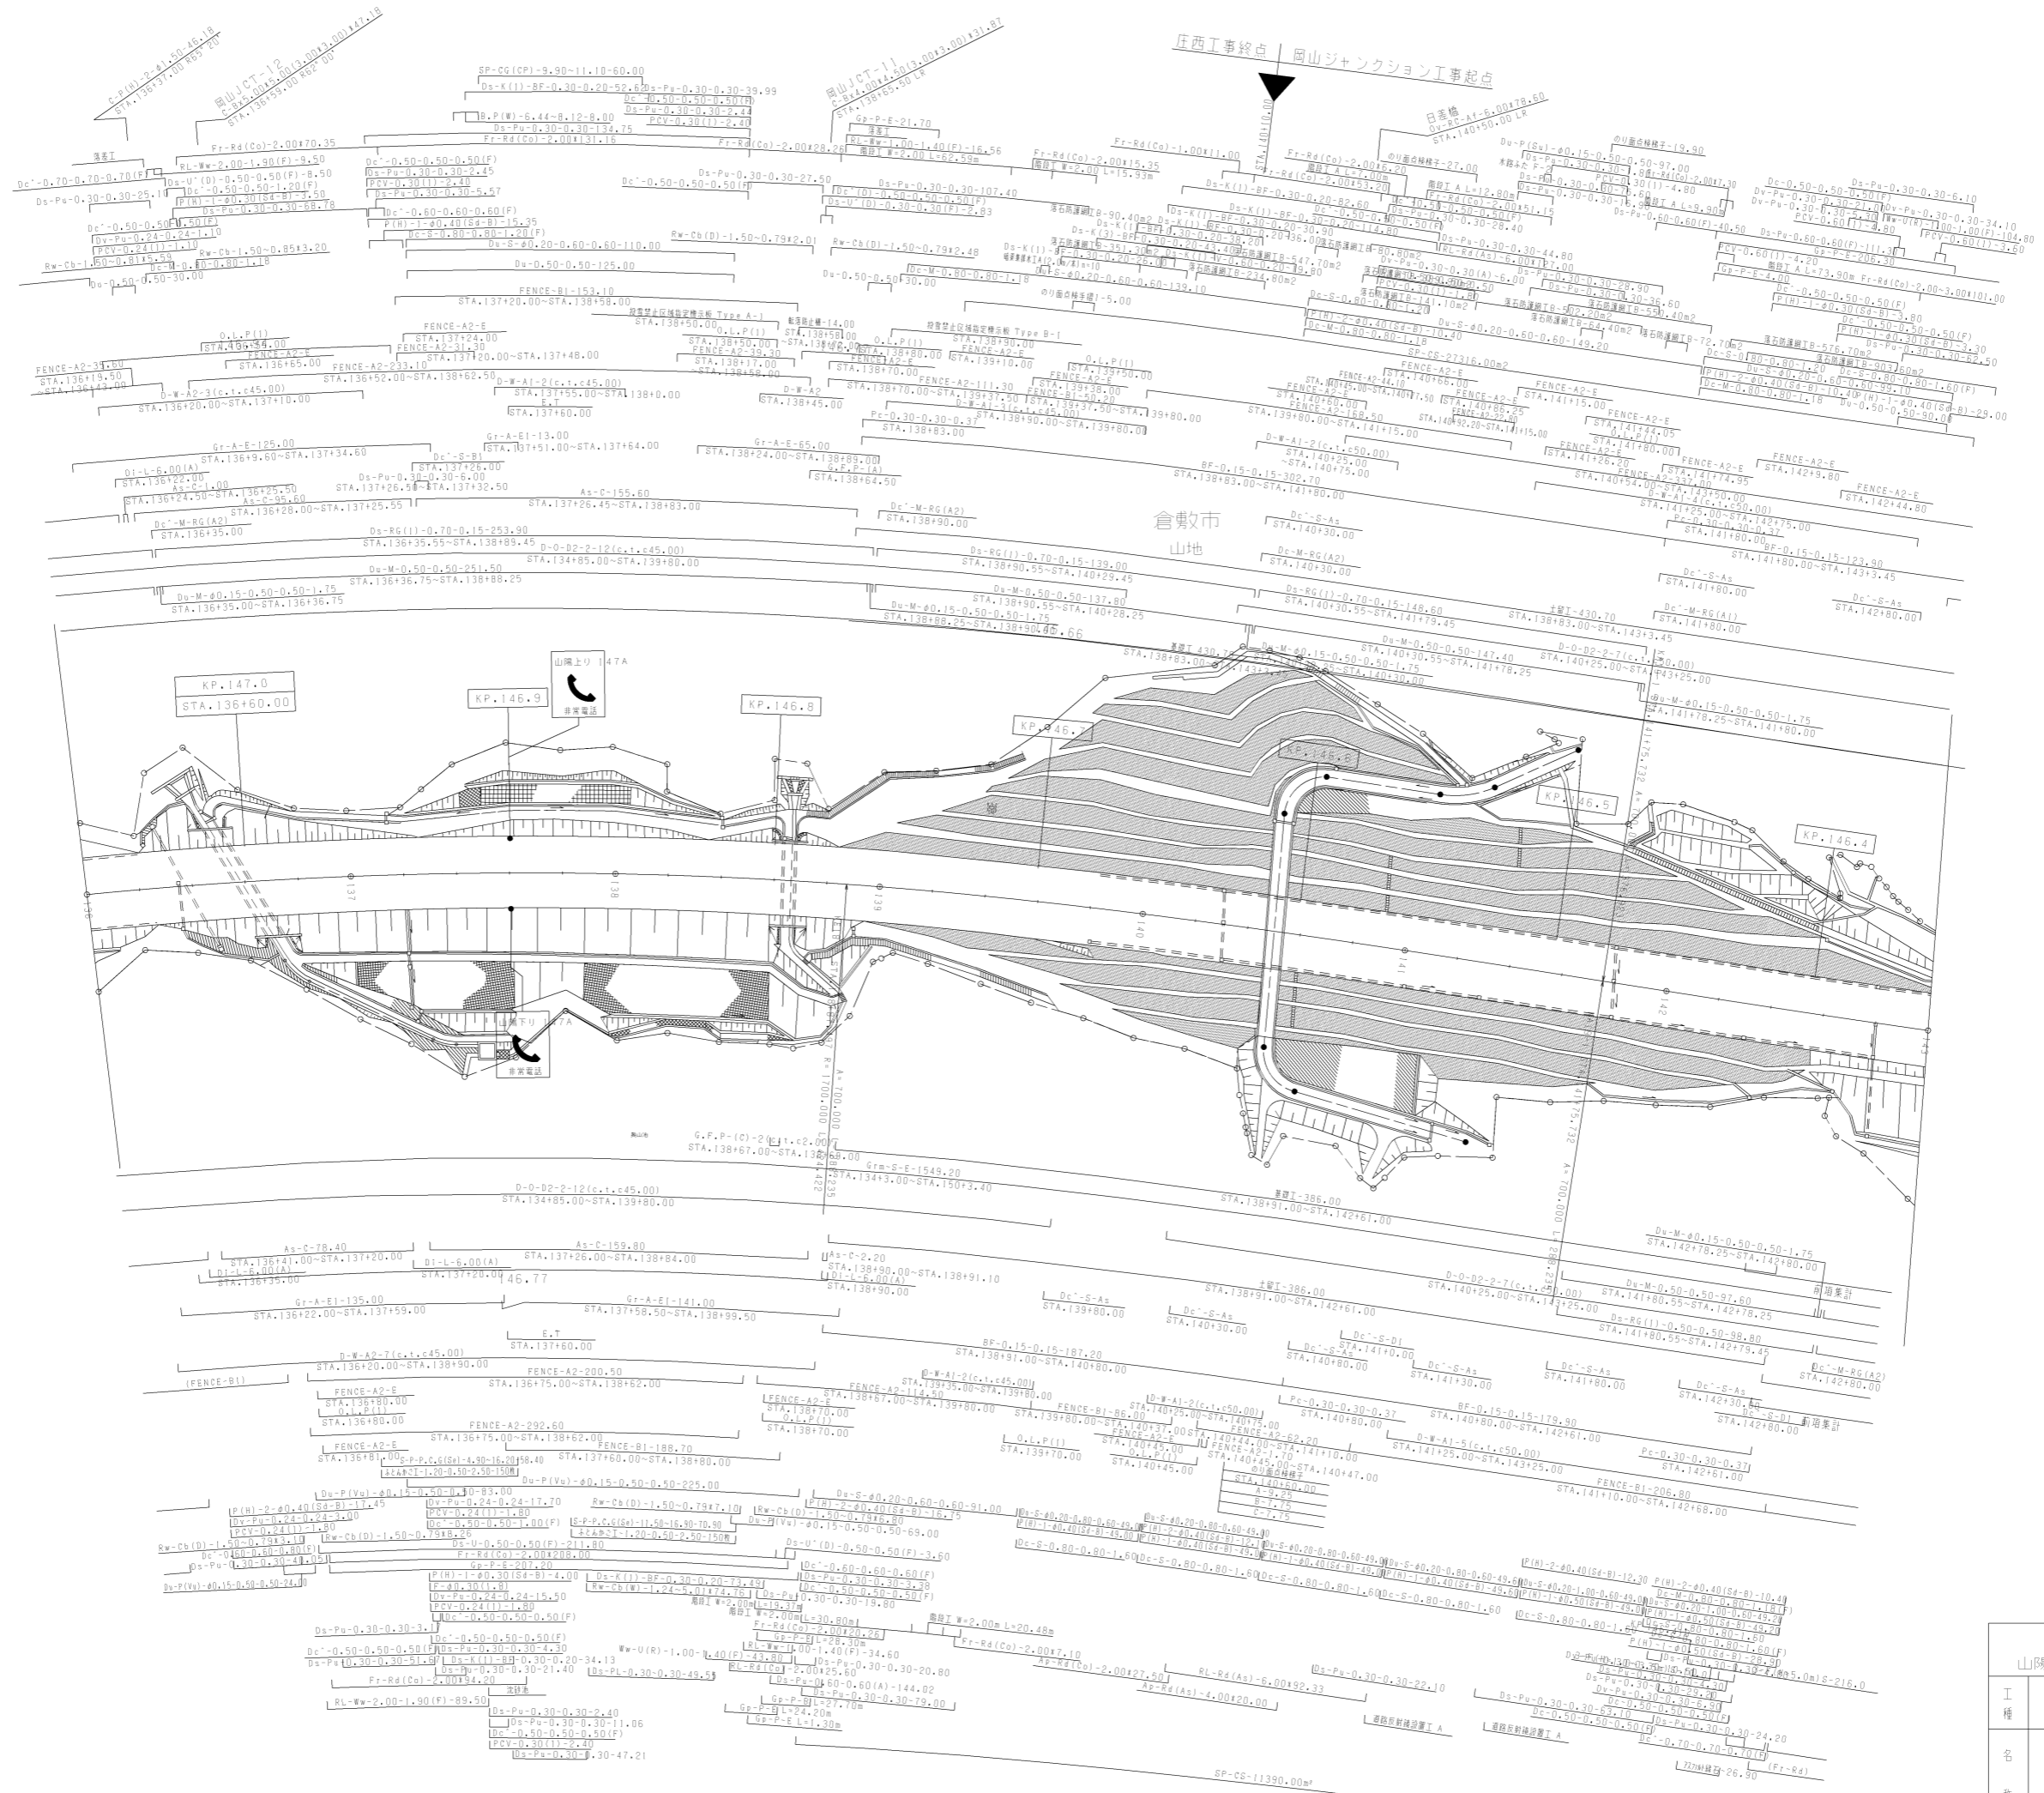

調整年月	適用
第3回 2020年03月	
第4回 2021年03月	
第5回 2023年02月	


山陽自動車道吹田山口線 山陽自動車道(岡山JCT~倉敷JCT)		管理用平面図	
工種			
名	KP.147.060 ~ KP.146.360	幅尺	4
称	STA.136+00 ~ STA.143+00	1/1000	9

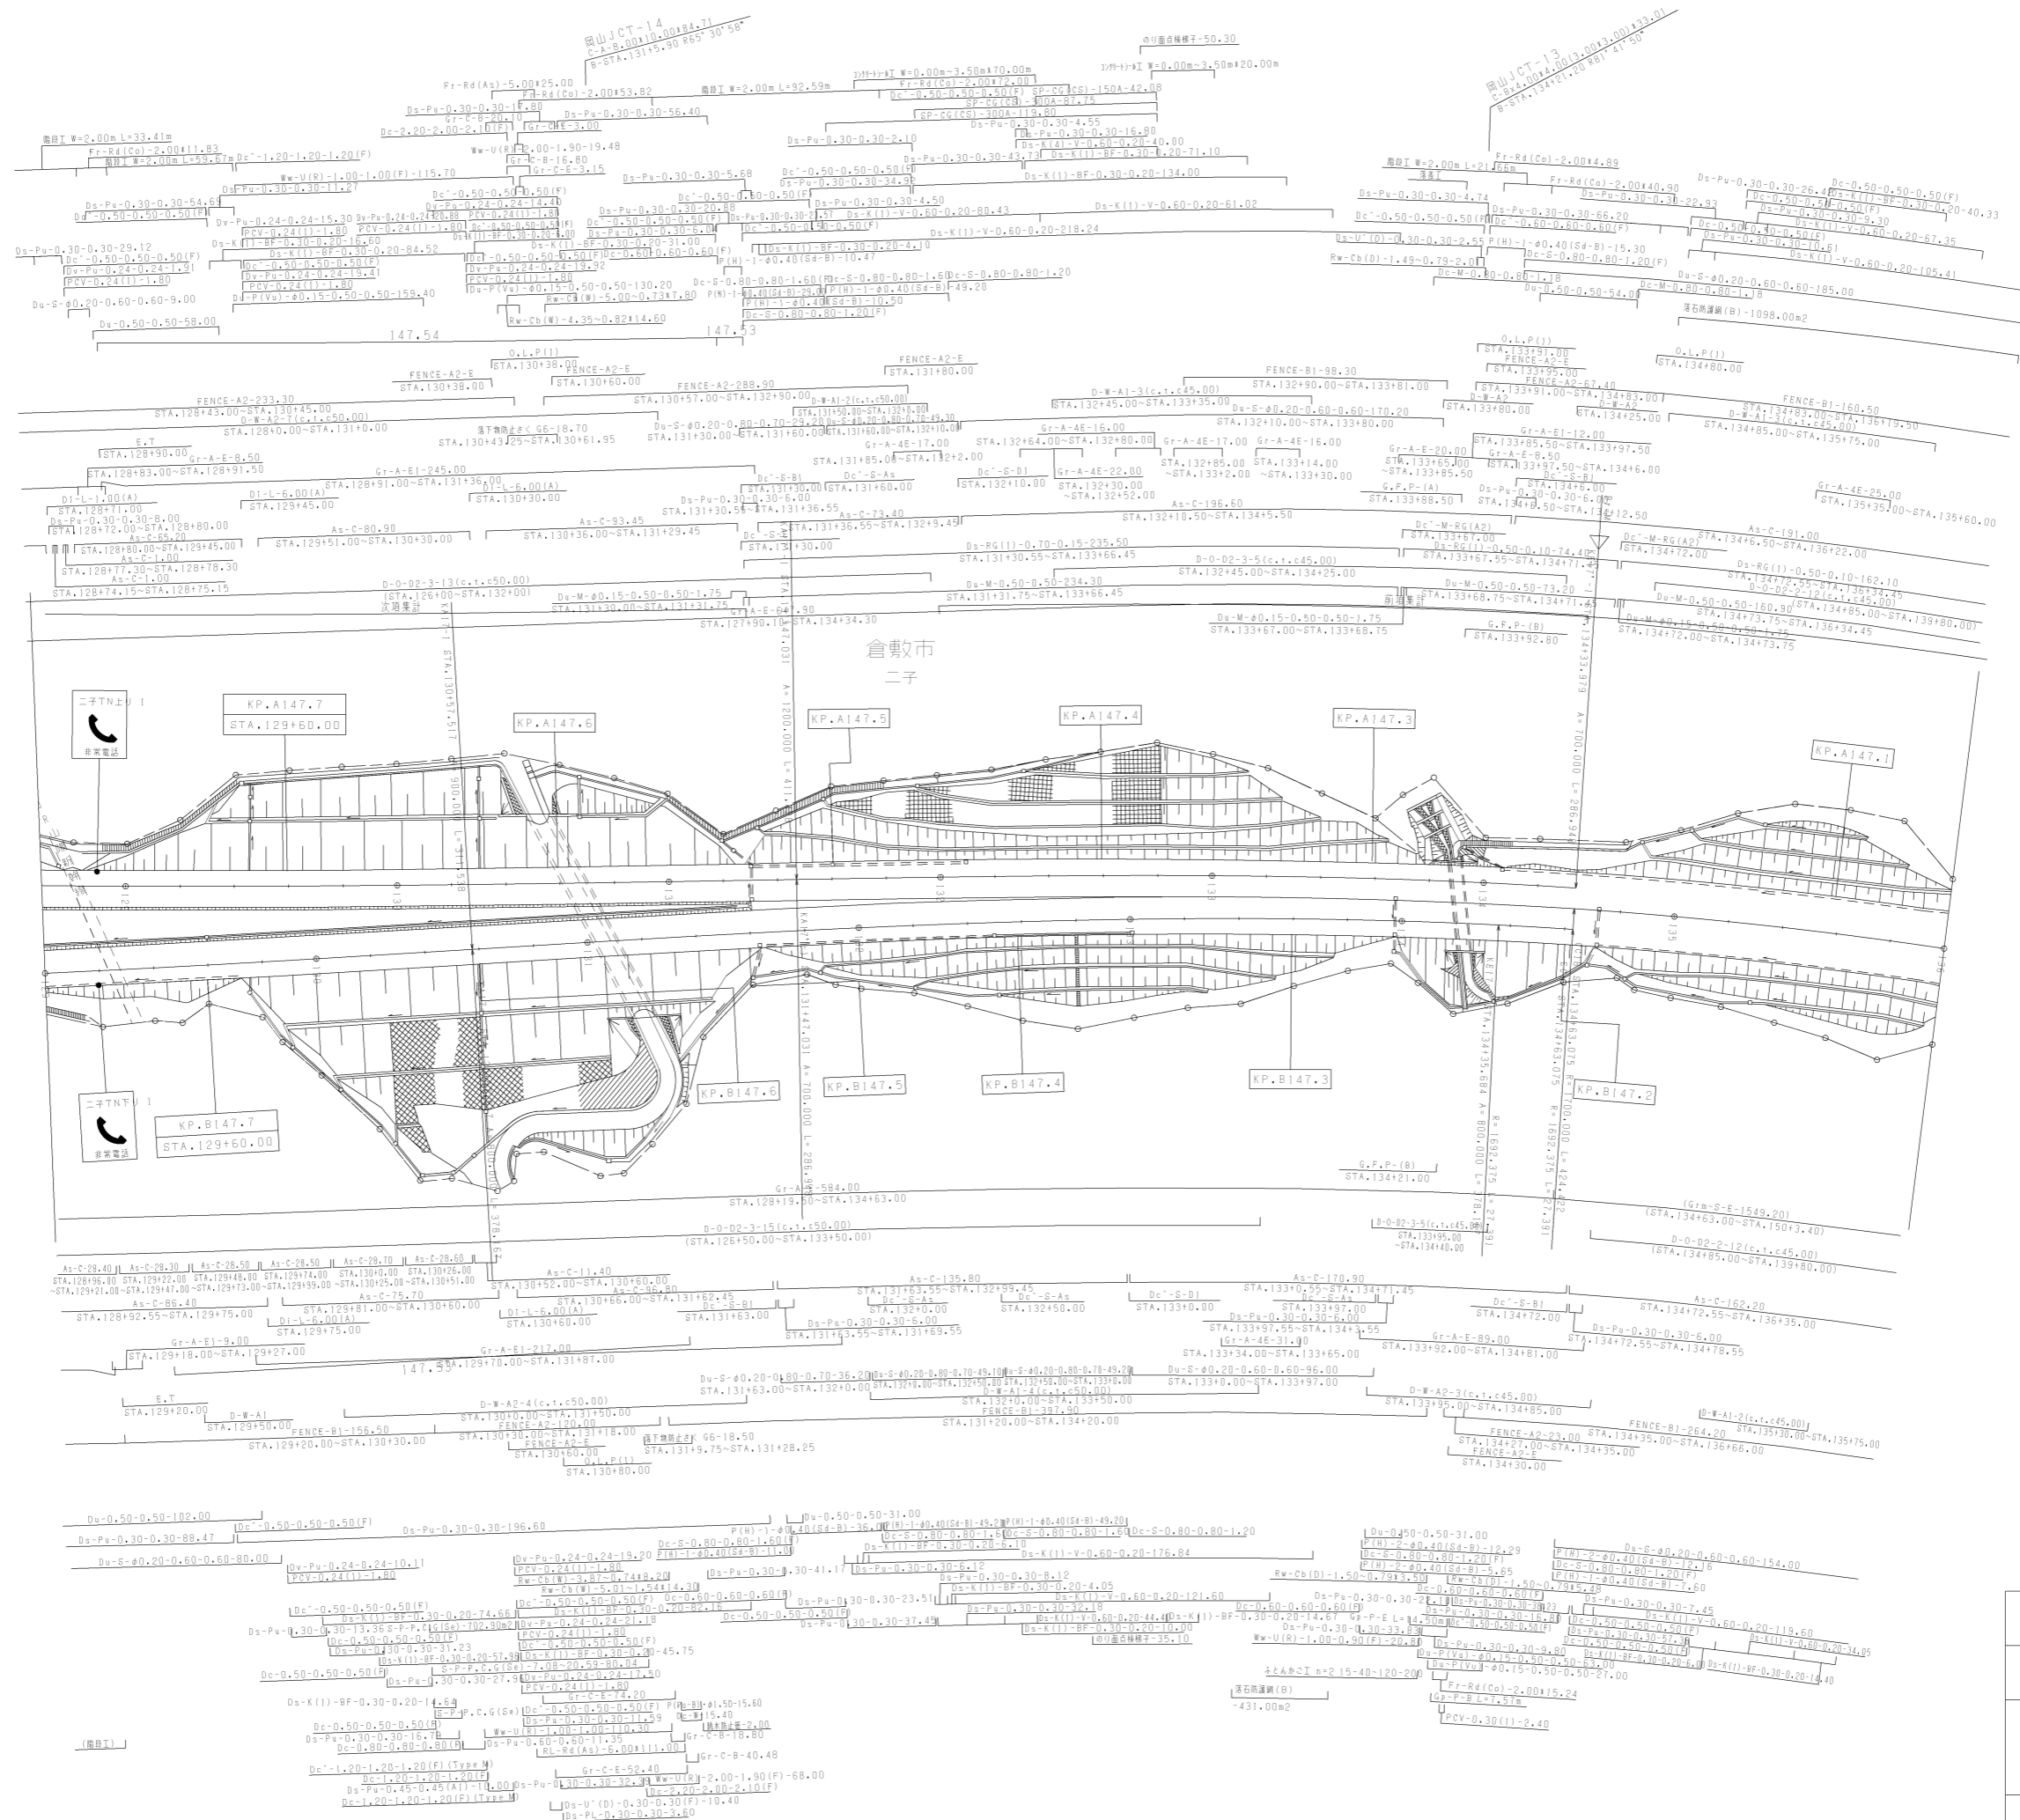


山陽自動車道吹田山口線		
山陽自動車道(岡山JCT~倉敷市JCT)		
工種	管理用平面図	
名称	KP.147.760 ~ KP.147.060	幅尺
	STA.129+00 ~ STA.136+00	1/1000
		5
		9

山陽自動車道吹田山口線		—	
山陽自動車道(岡山JCT~倉敷JCT)		—	
工種	管理用平面図	幅尺	—
名称	KP.149.260 ~ KP.148.460 STA.114+00 ~ STA.122+00	1/1000	7 9
西日本高速道路(株) 中国支社			


調整年月	適用
第5回 2012年月	
第6回 2018年月	
第7回 2021年03月	

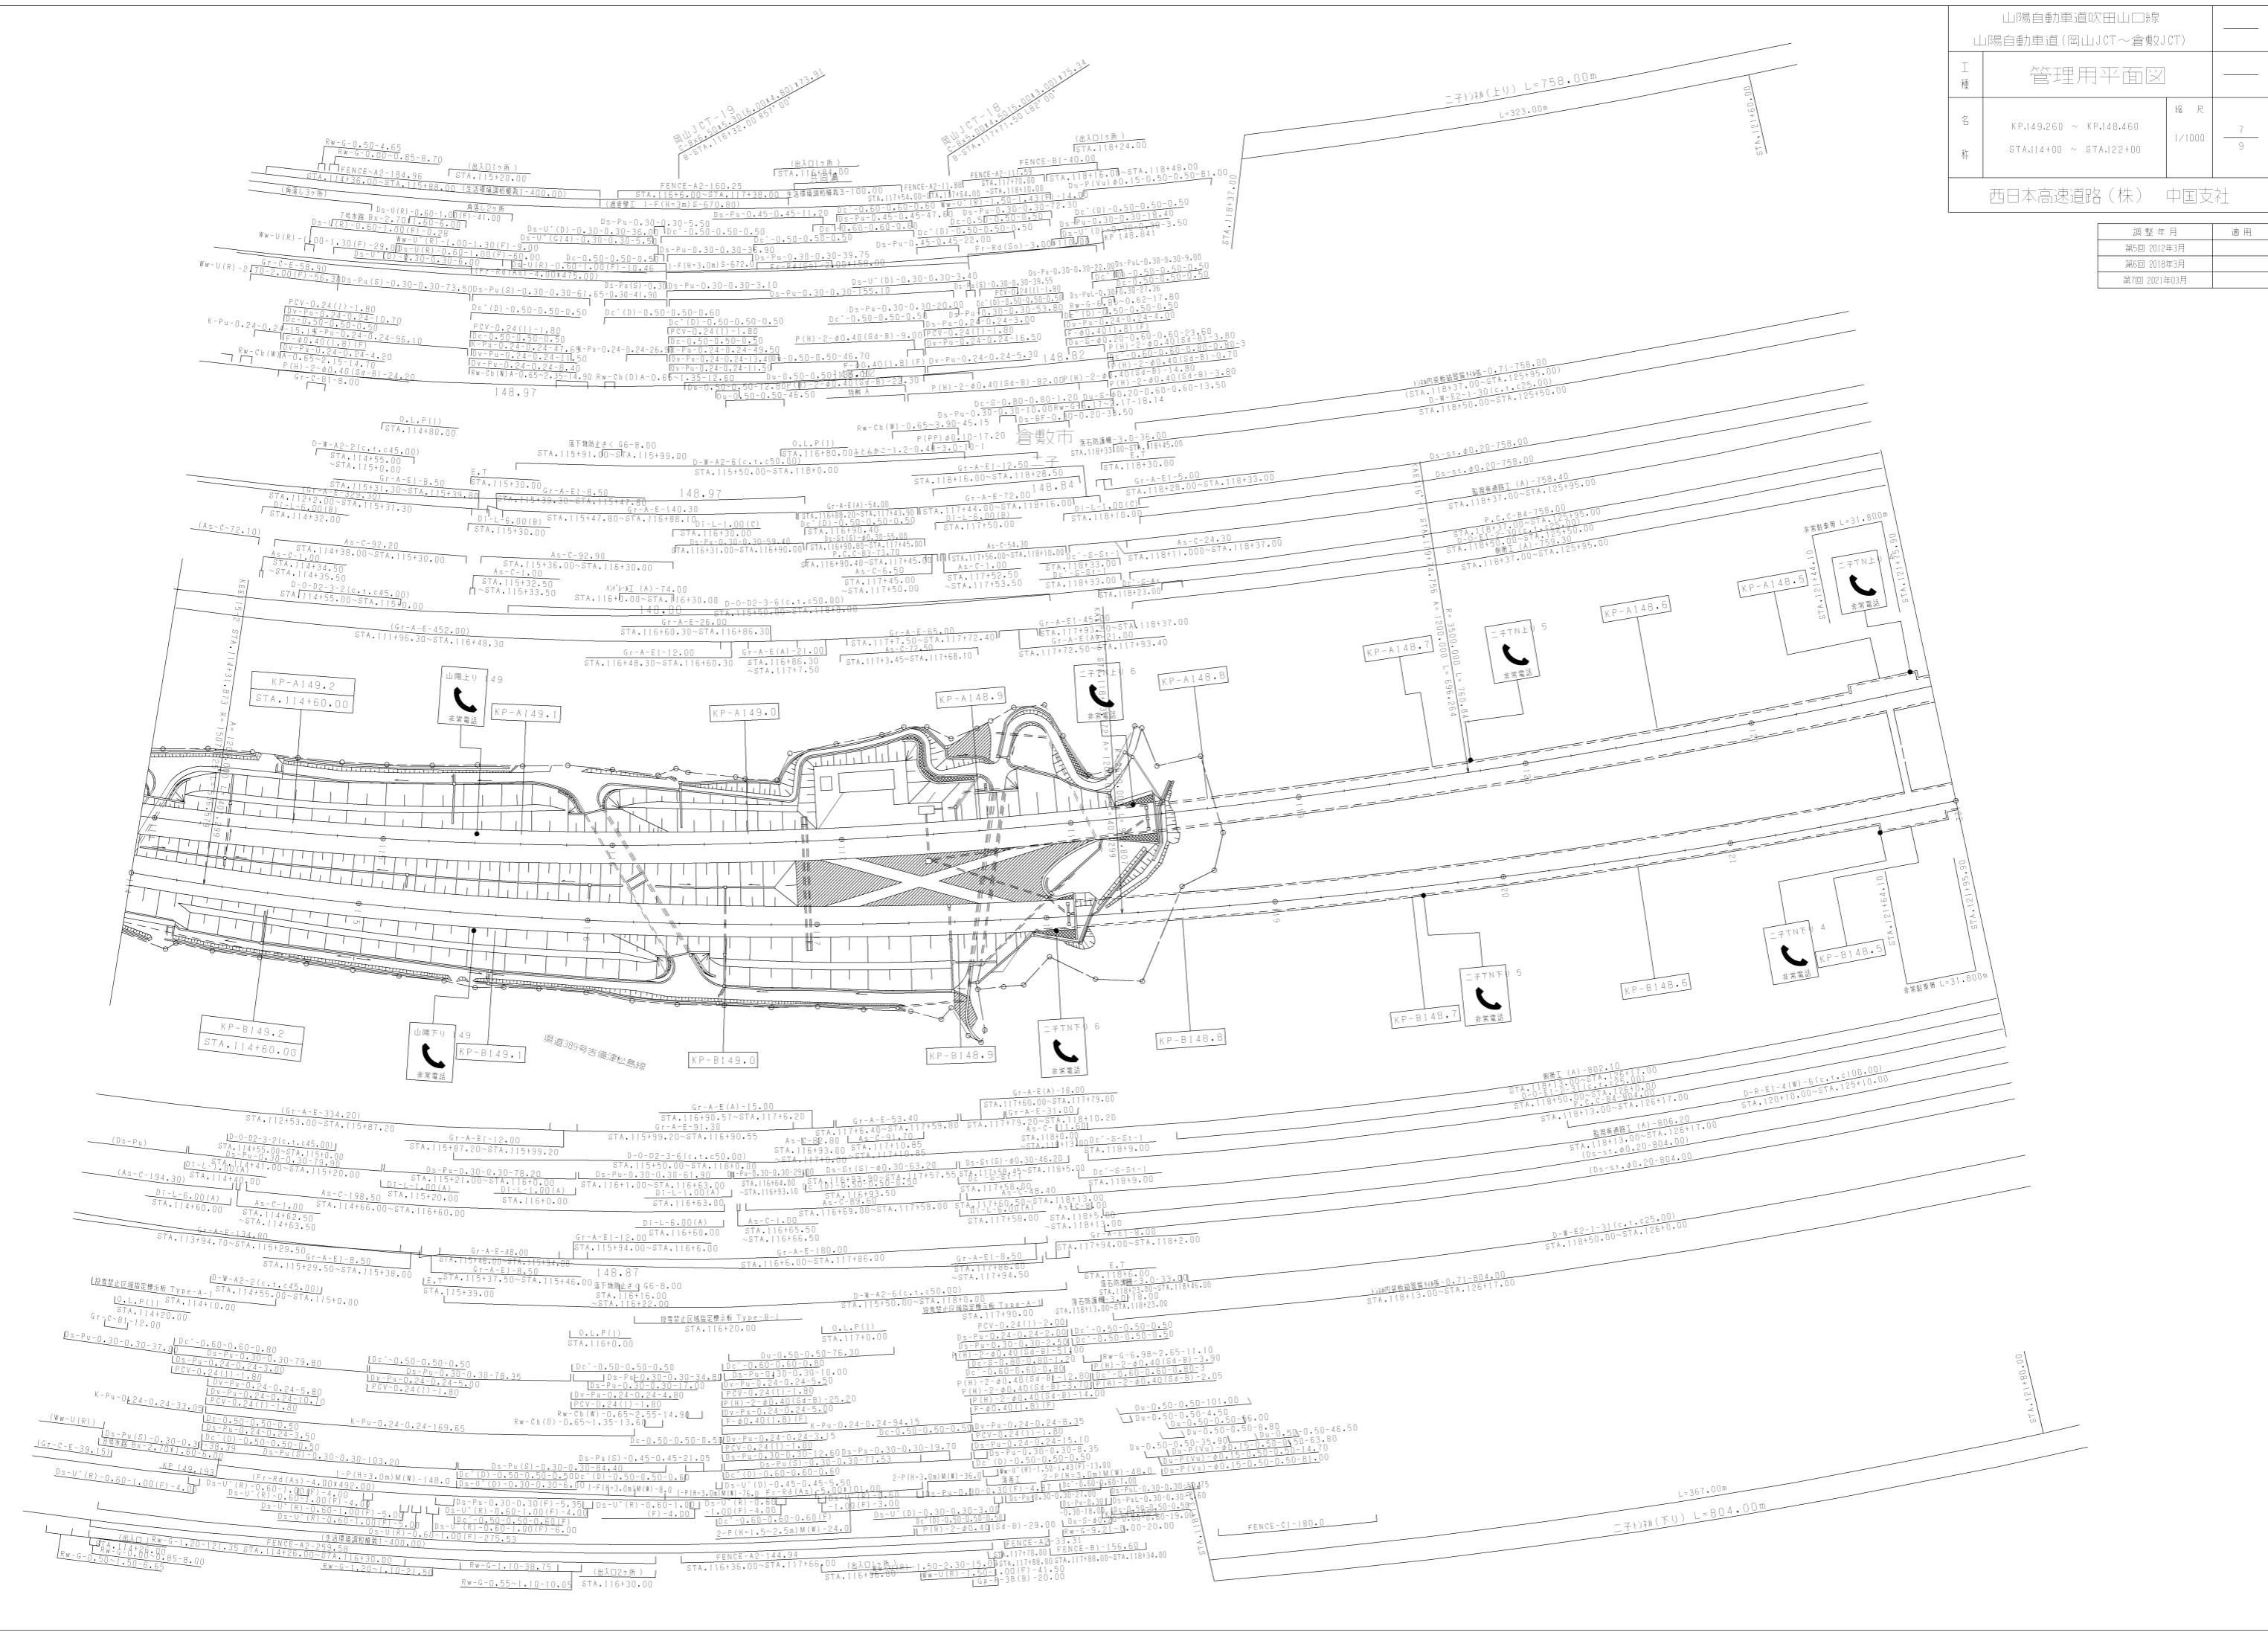

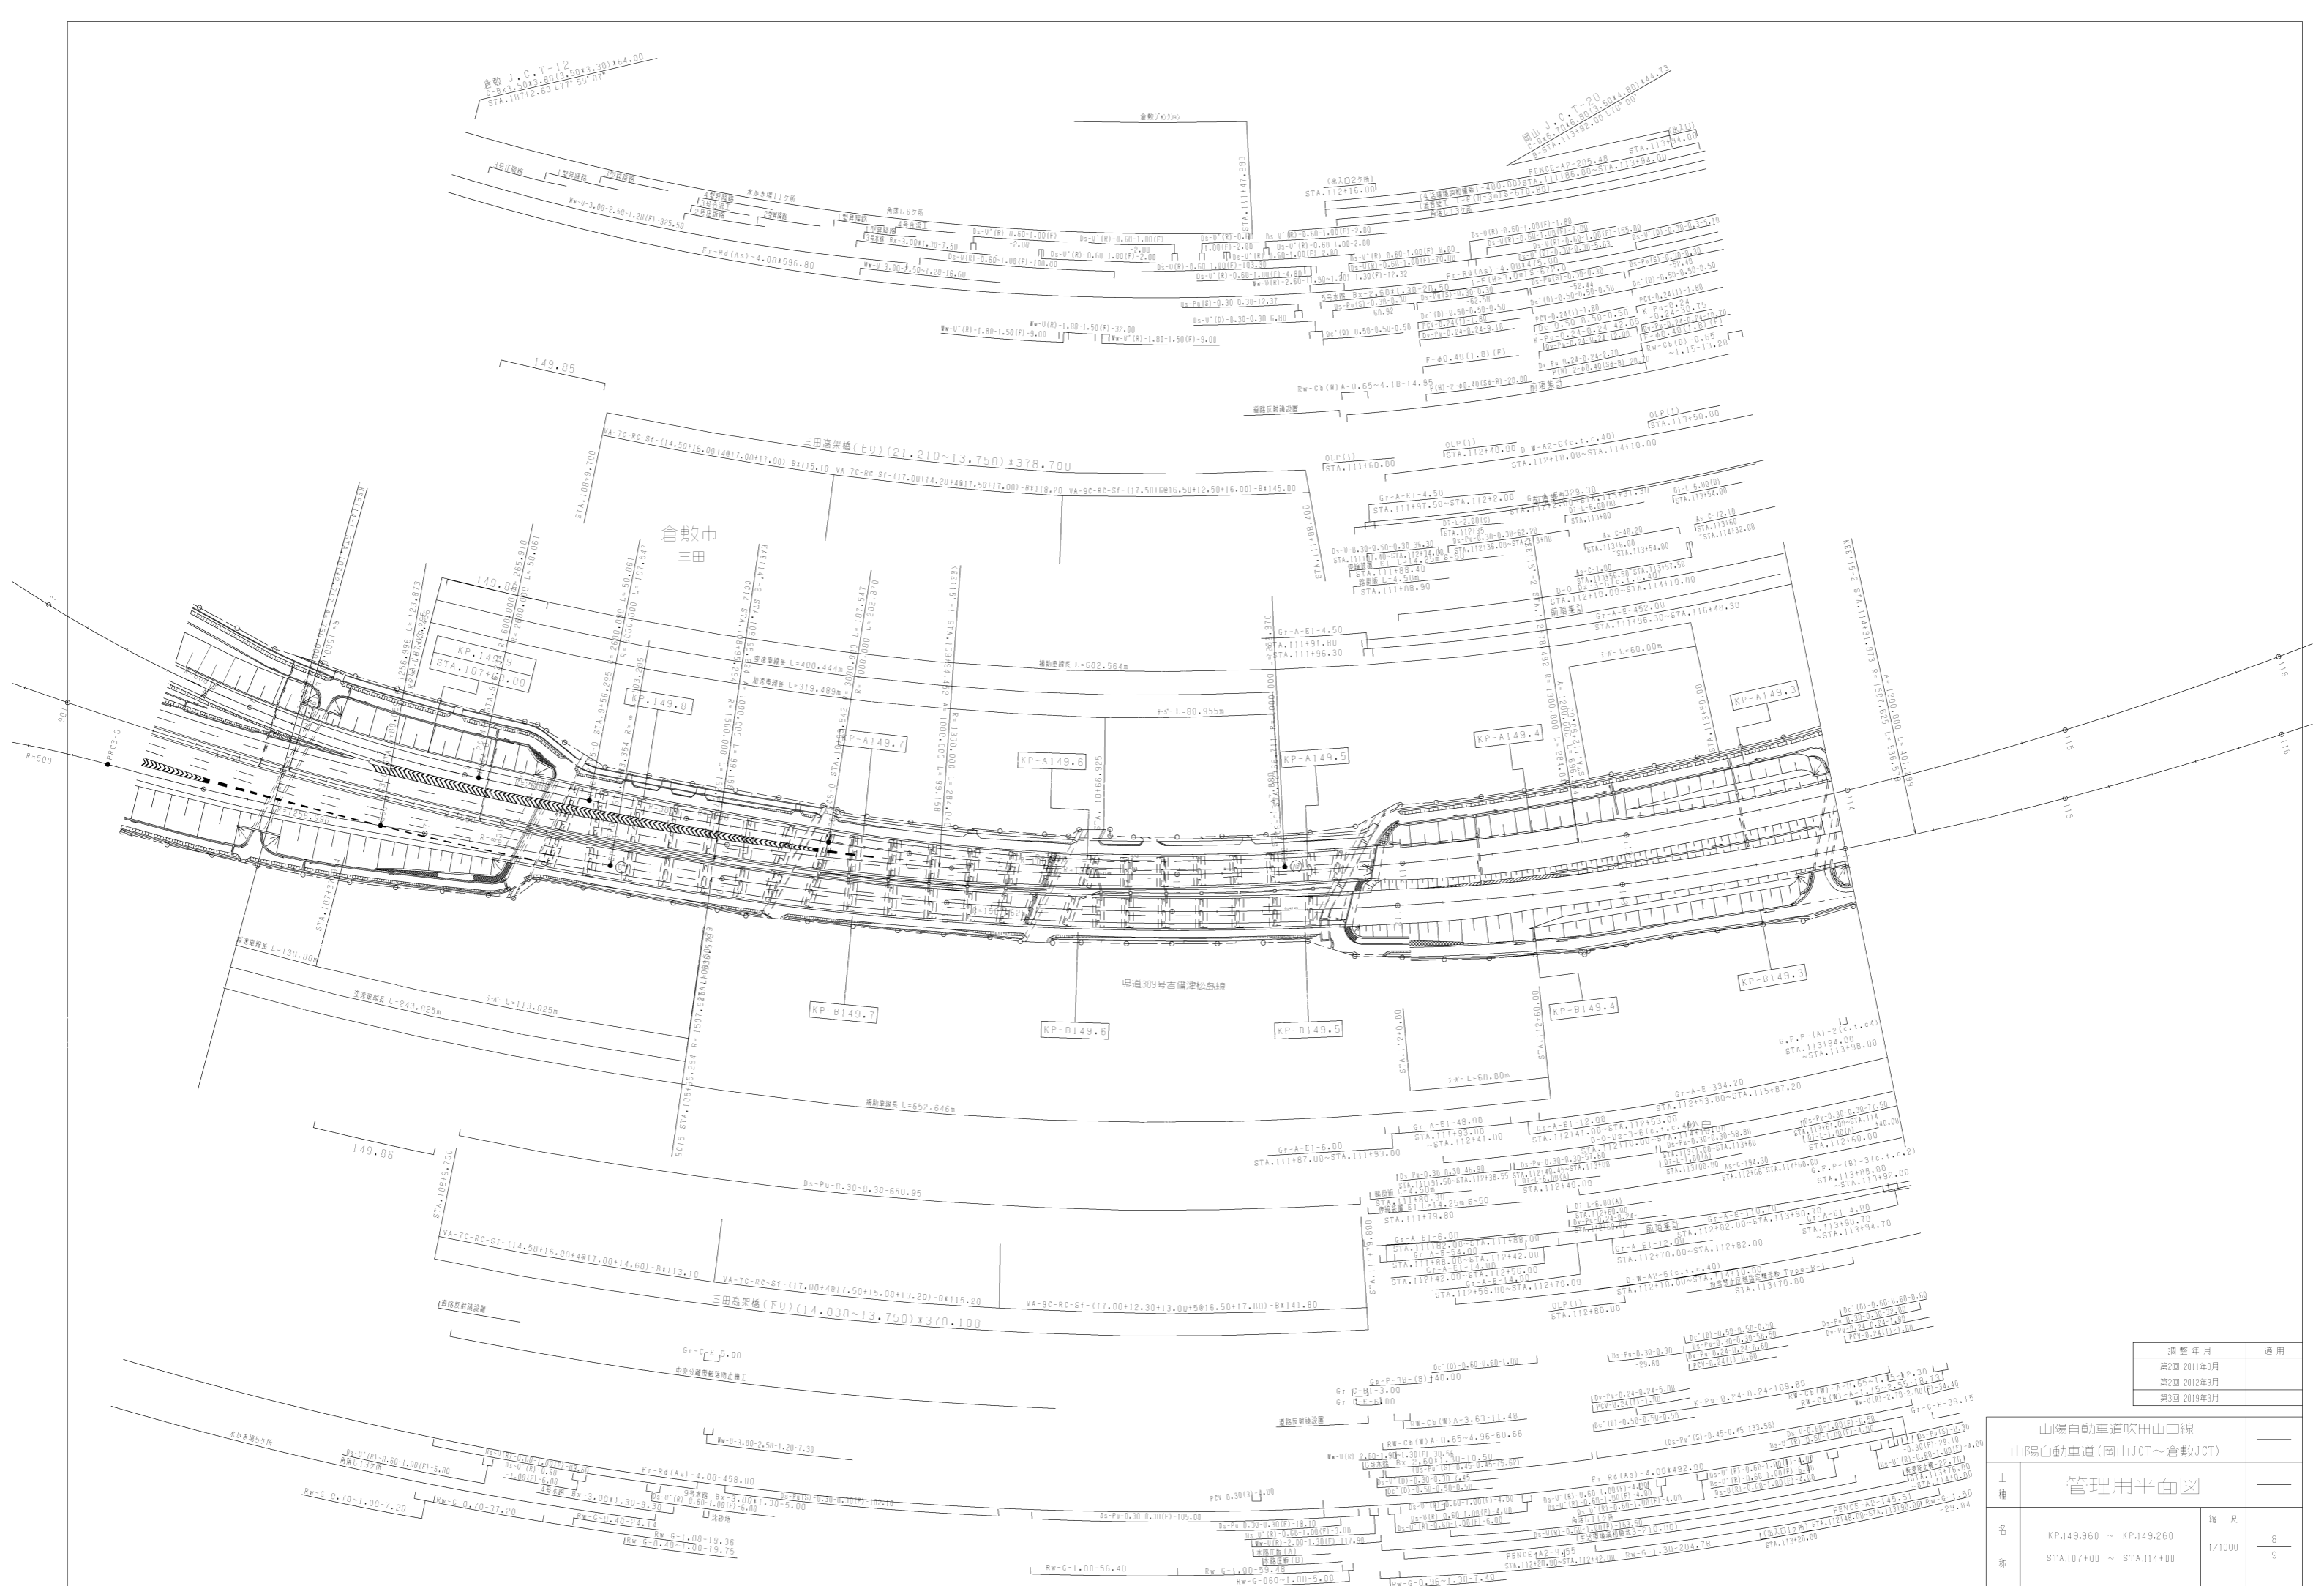


調整年月	適用
第2回 2011年3月	
第3回 2012年3月	
第4回 2019年3月	

山陽自動車道吹田山口線 山陽自動車道(岡山JCT~倉敷JCT)	
工種	管理用平面図
名	KP.149.960 ~ KP.149.260
称	STA.107+00 ~ STA.114+00
幅尺	1/1000
	8
	9

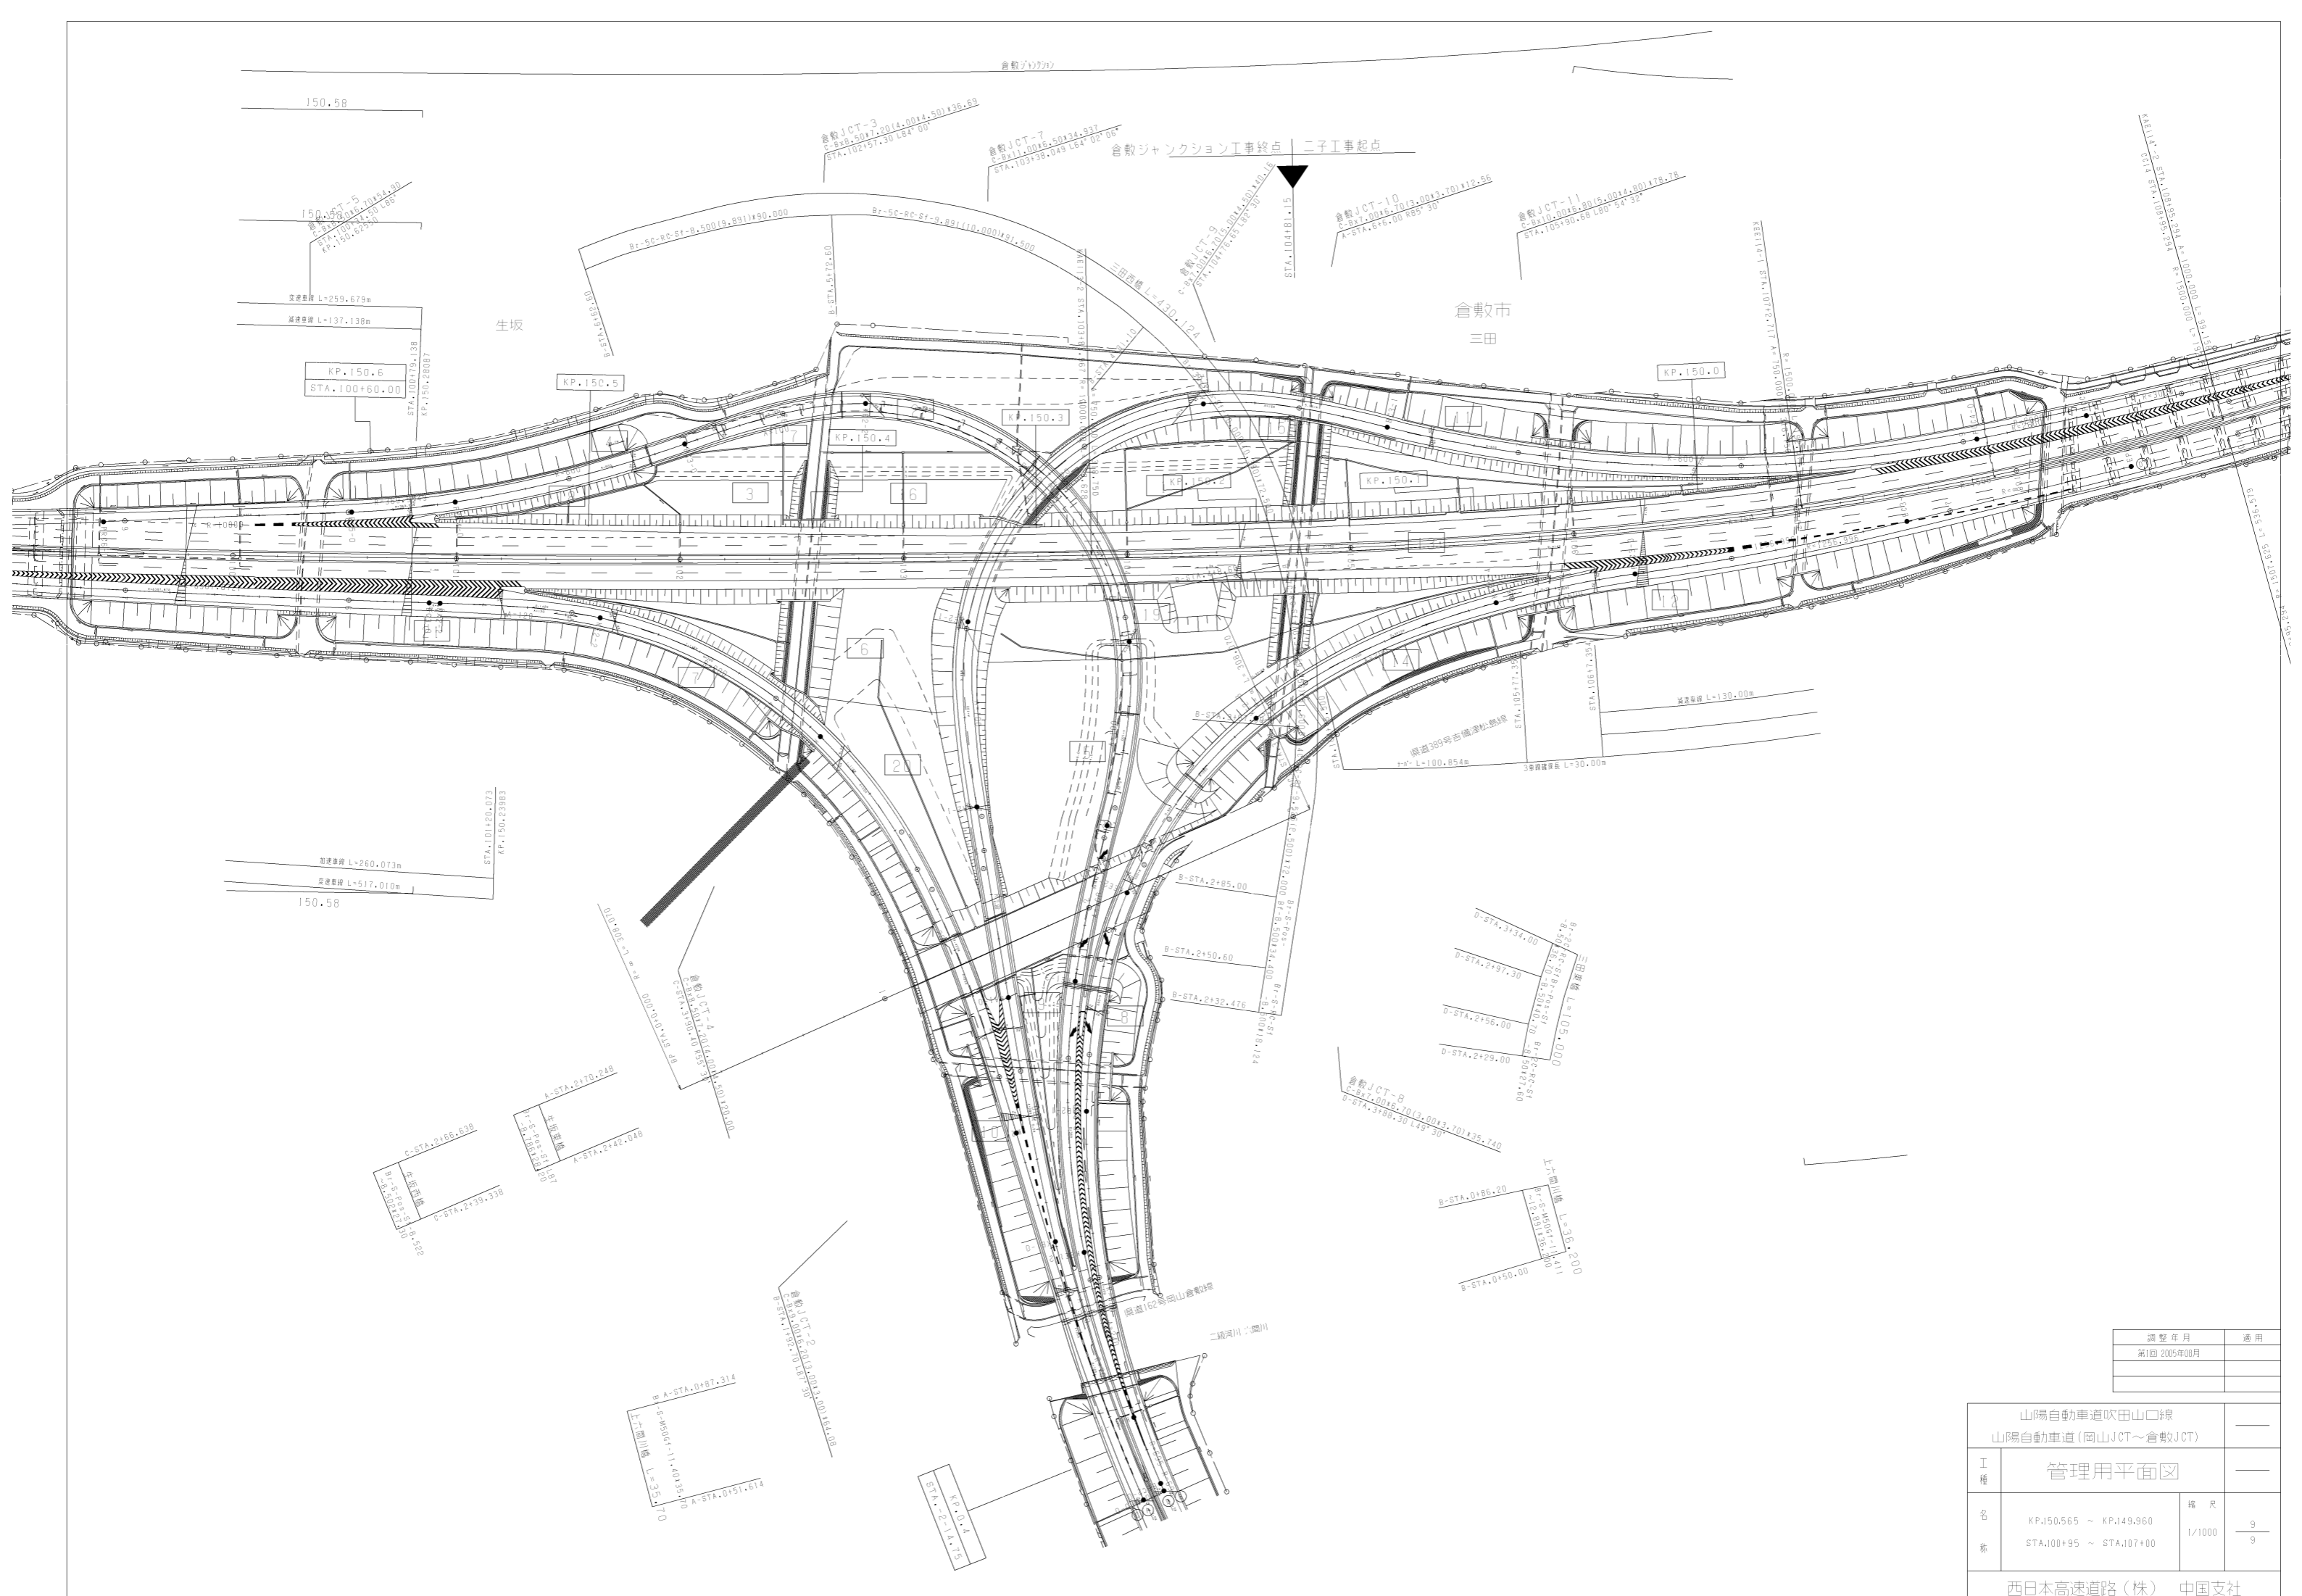

山陽自動車道吹田山口線		—	
山陽自動車道(岡山JCT~倉敷JCT)		—	
工種	管理用平面図	—	
名称	KP.150.565 ~ KP.149.960	縮尺	—
	STA.100+95 ~ STA.107+00	1/1000	9
西日本高速道路(株) 中国支社			

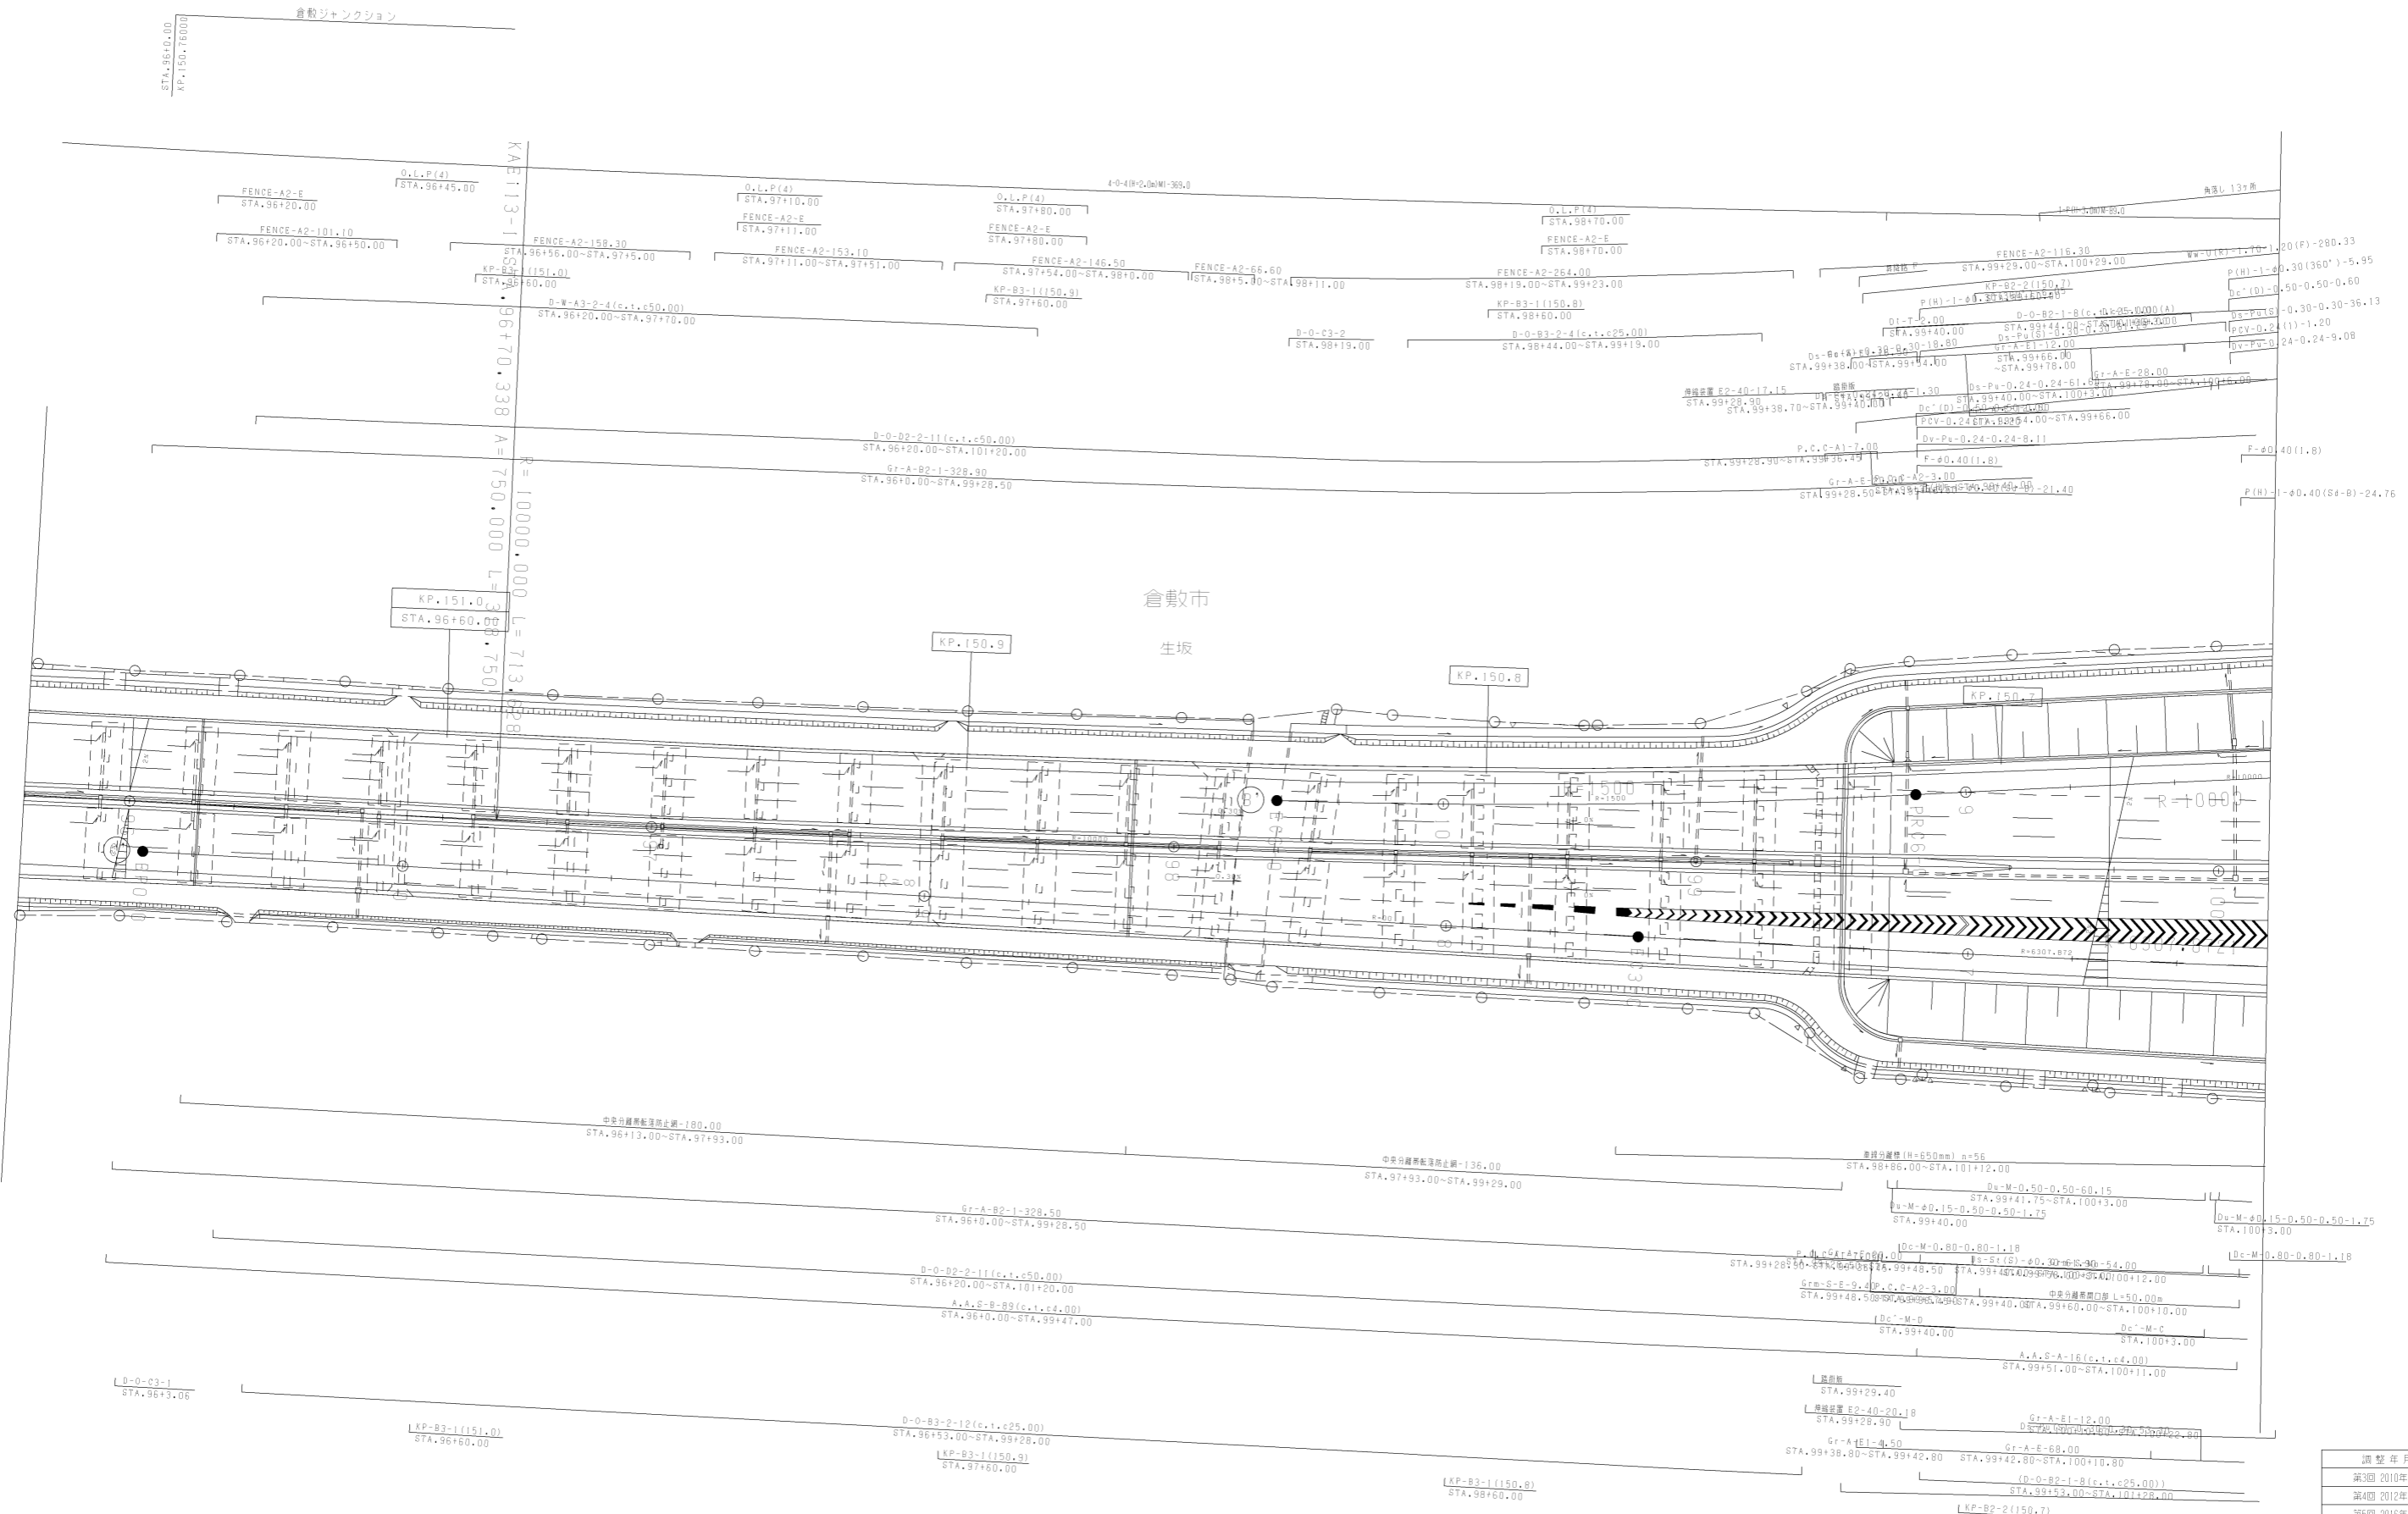


倉敷市  
生坂

調整年月	適用
第3回 2010年3月	
第4回 2012年3月	
第5回 2016年3月	


山陽自動車道吹田山口線 山陽自動車道(岡山JCT~倉敷JCT)		
管理用平面図		
名	倉敷ジャンクション (1)	縮尺 1/500
称		1/4




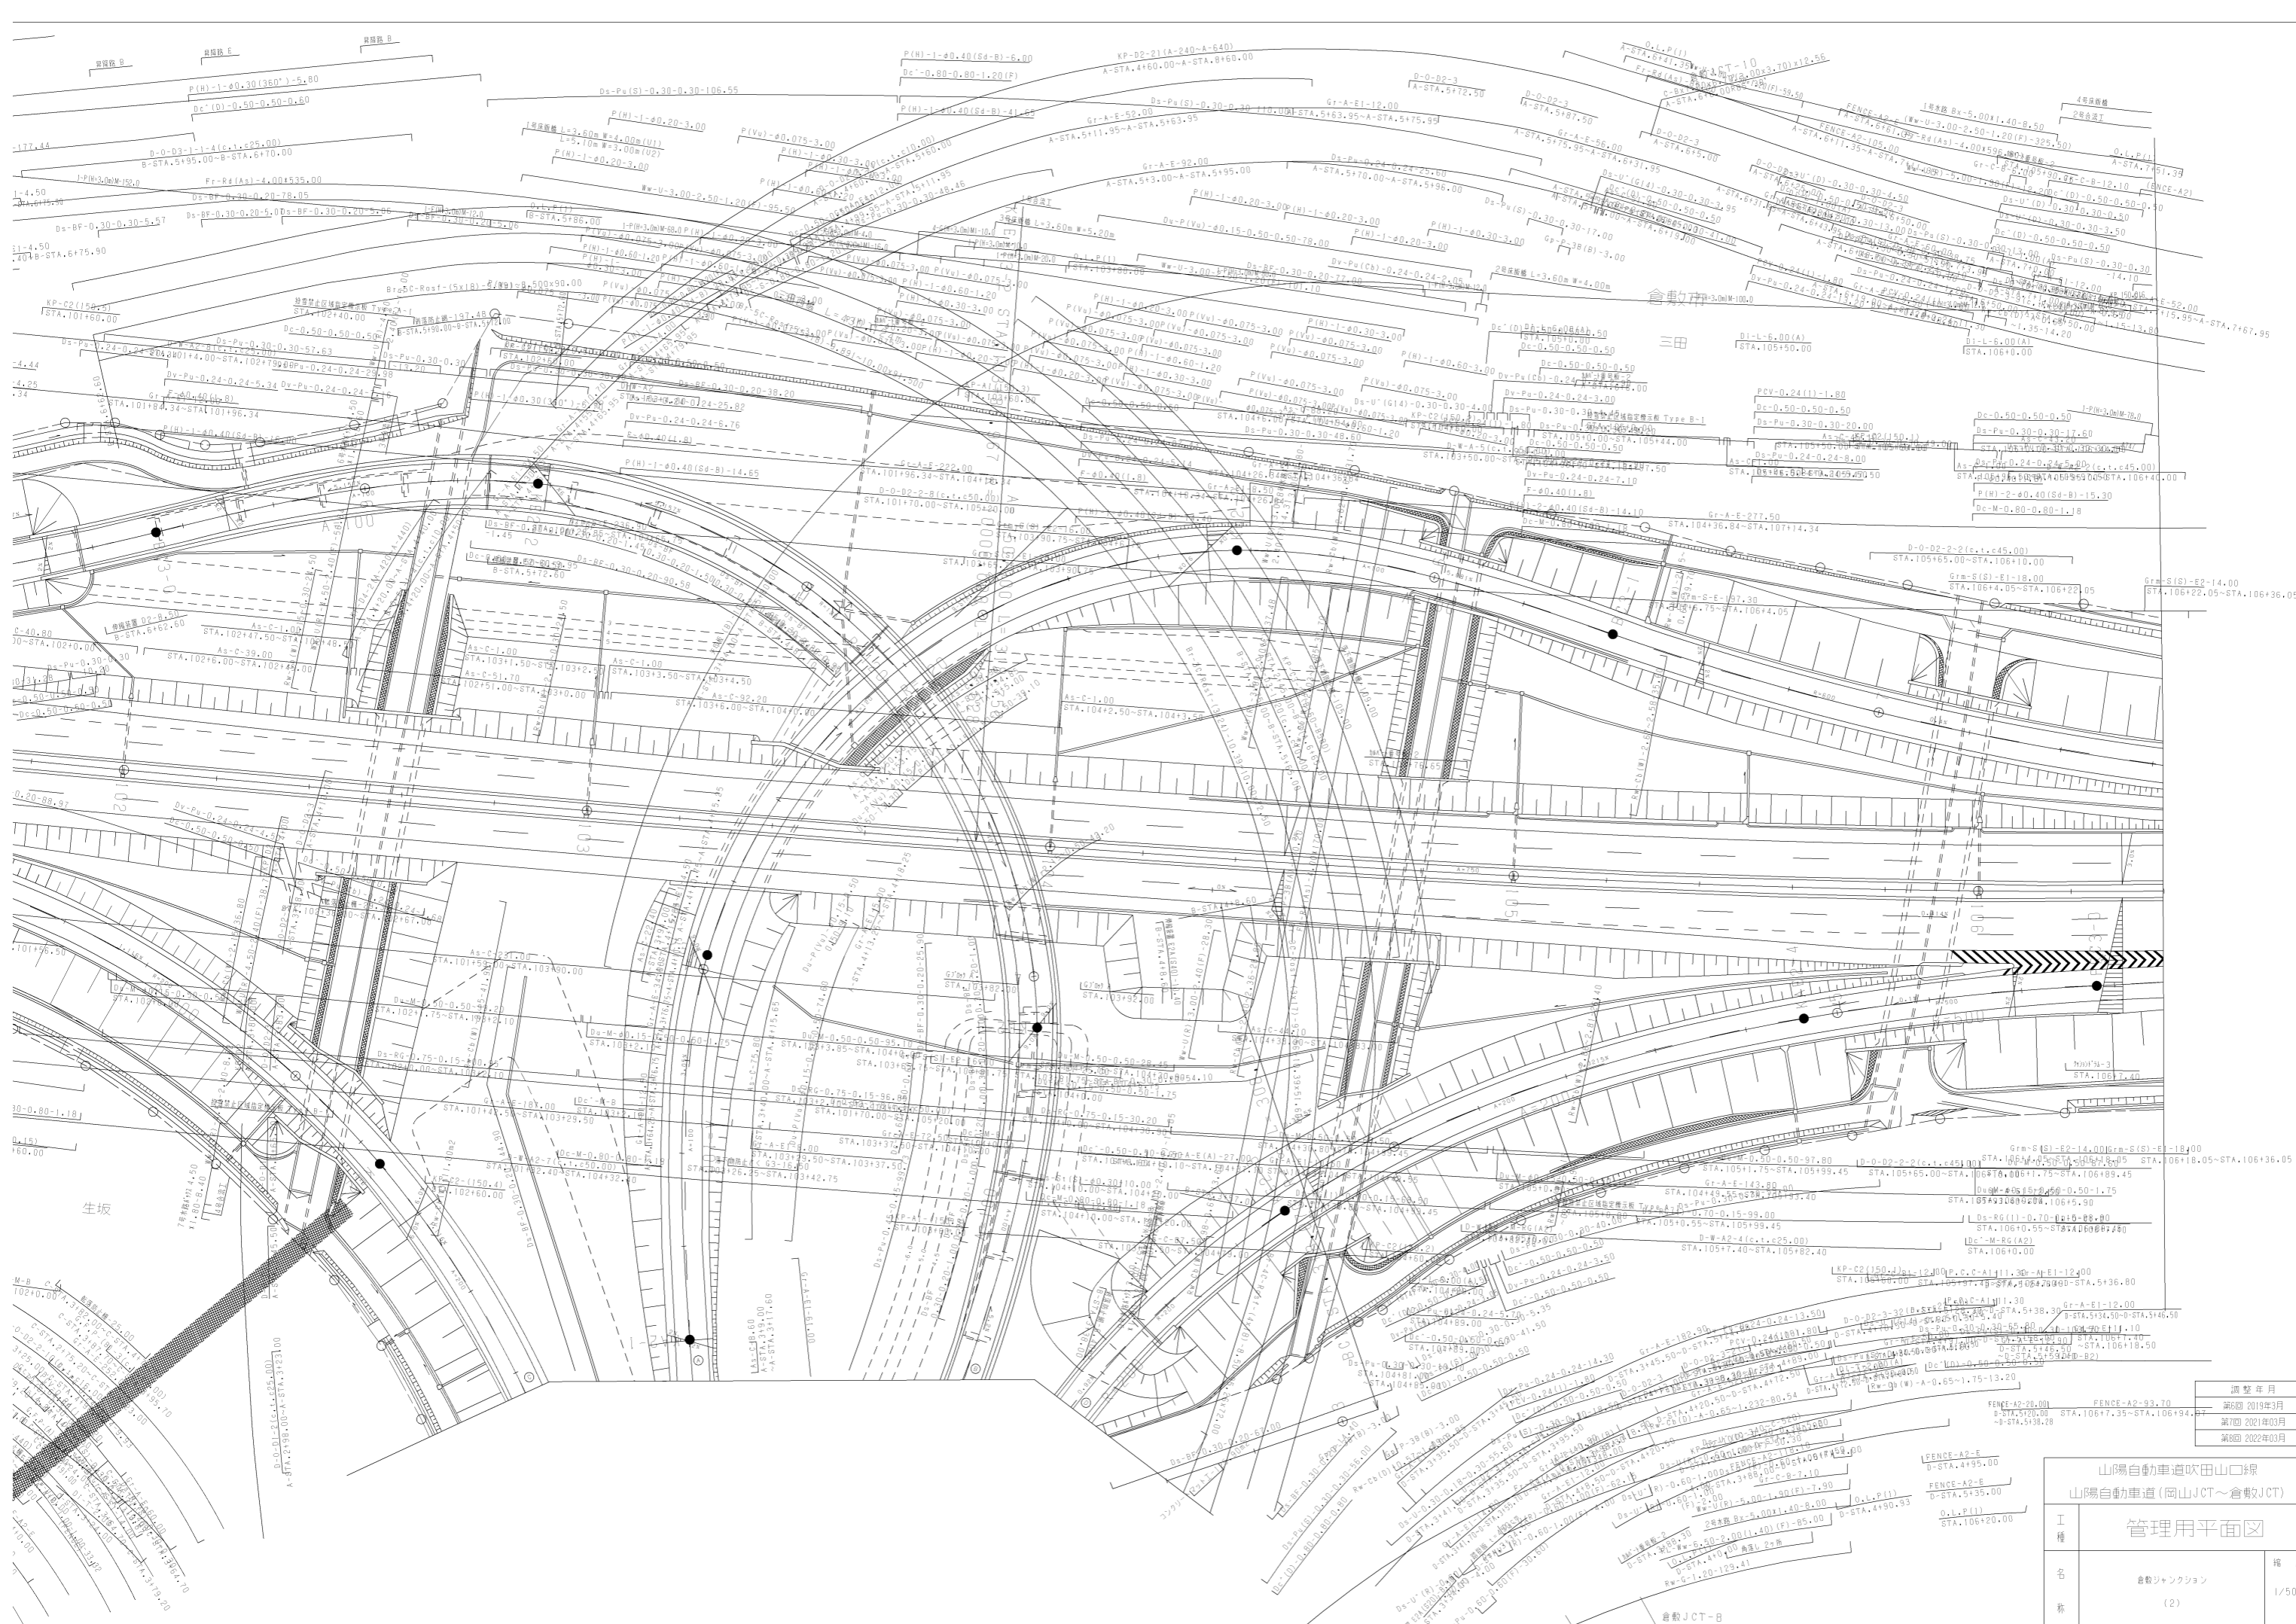

調整年月	適用
第6回 2019年3月	—
第7回 2021年03月	—
第8回 2022年03月	—


山陽自動車道吹田山口線 山陽自動車道(岡山JCT~倉敷JCT)	
工種	管理用平面図
名称	倉敷ジャンクション (2)
縮尺	1/500
張数	2 4

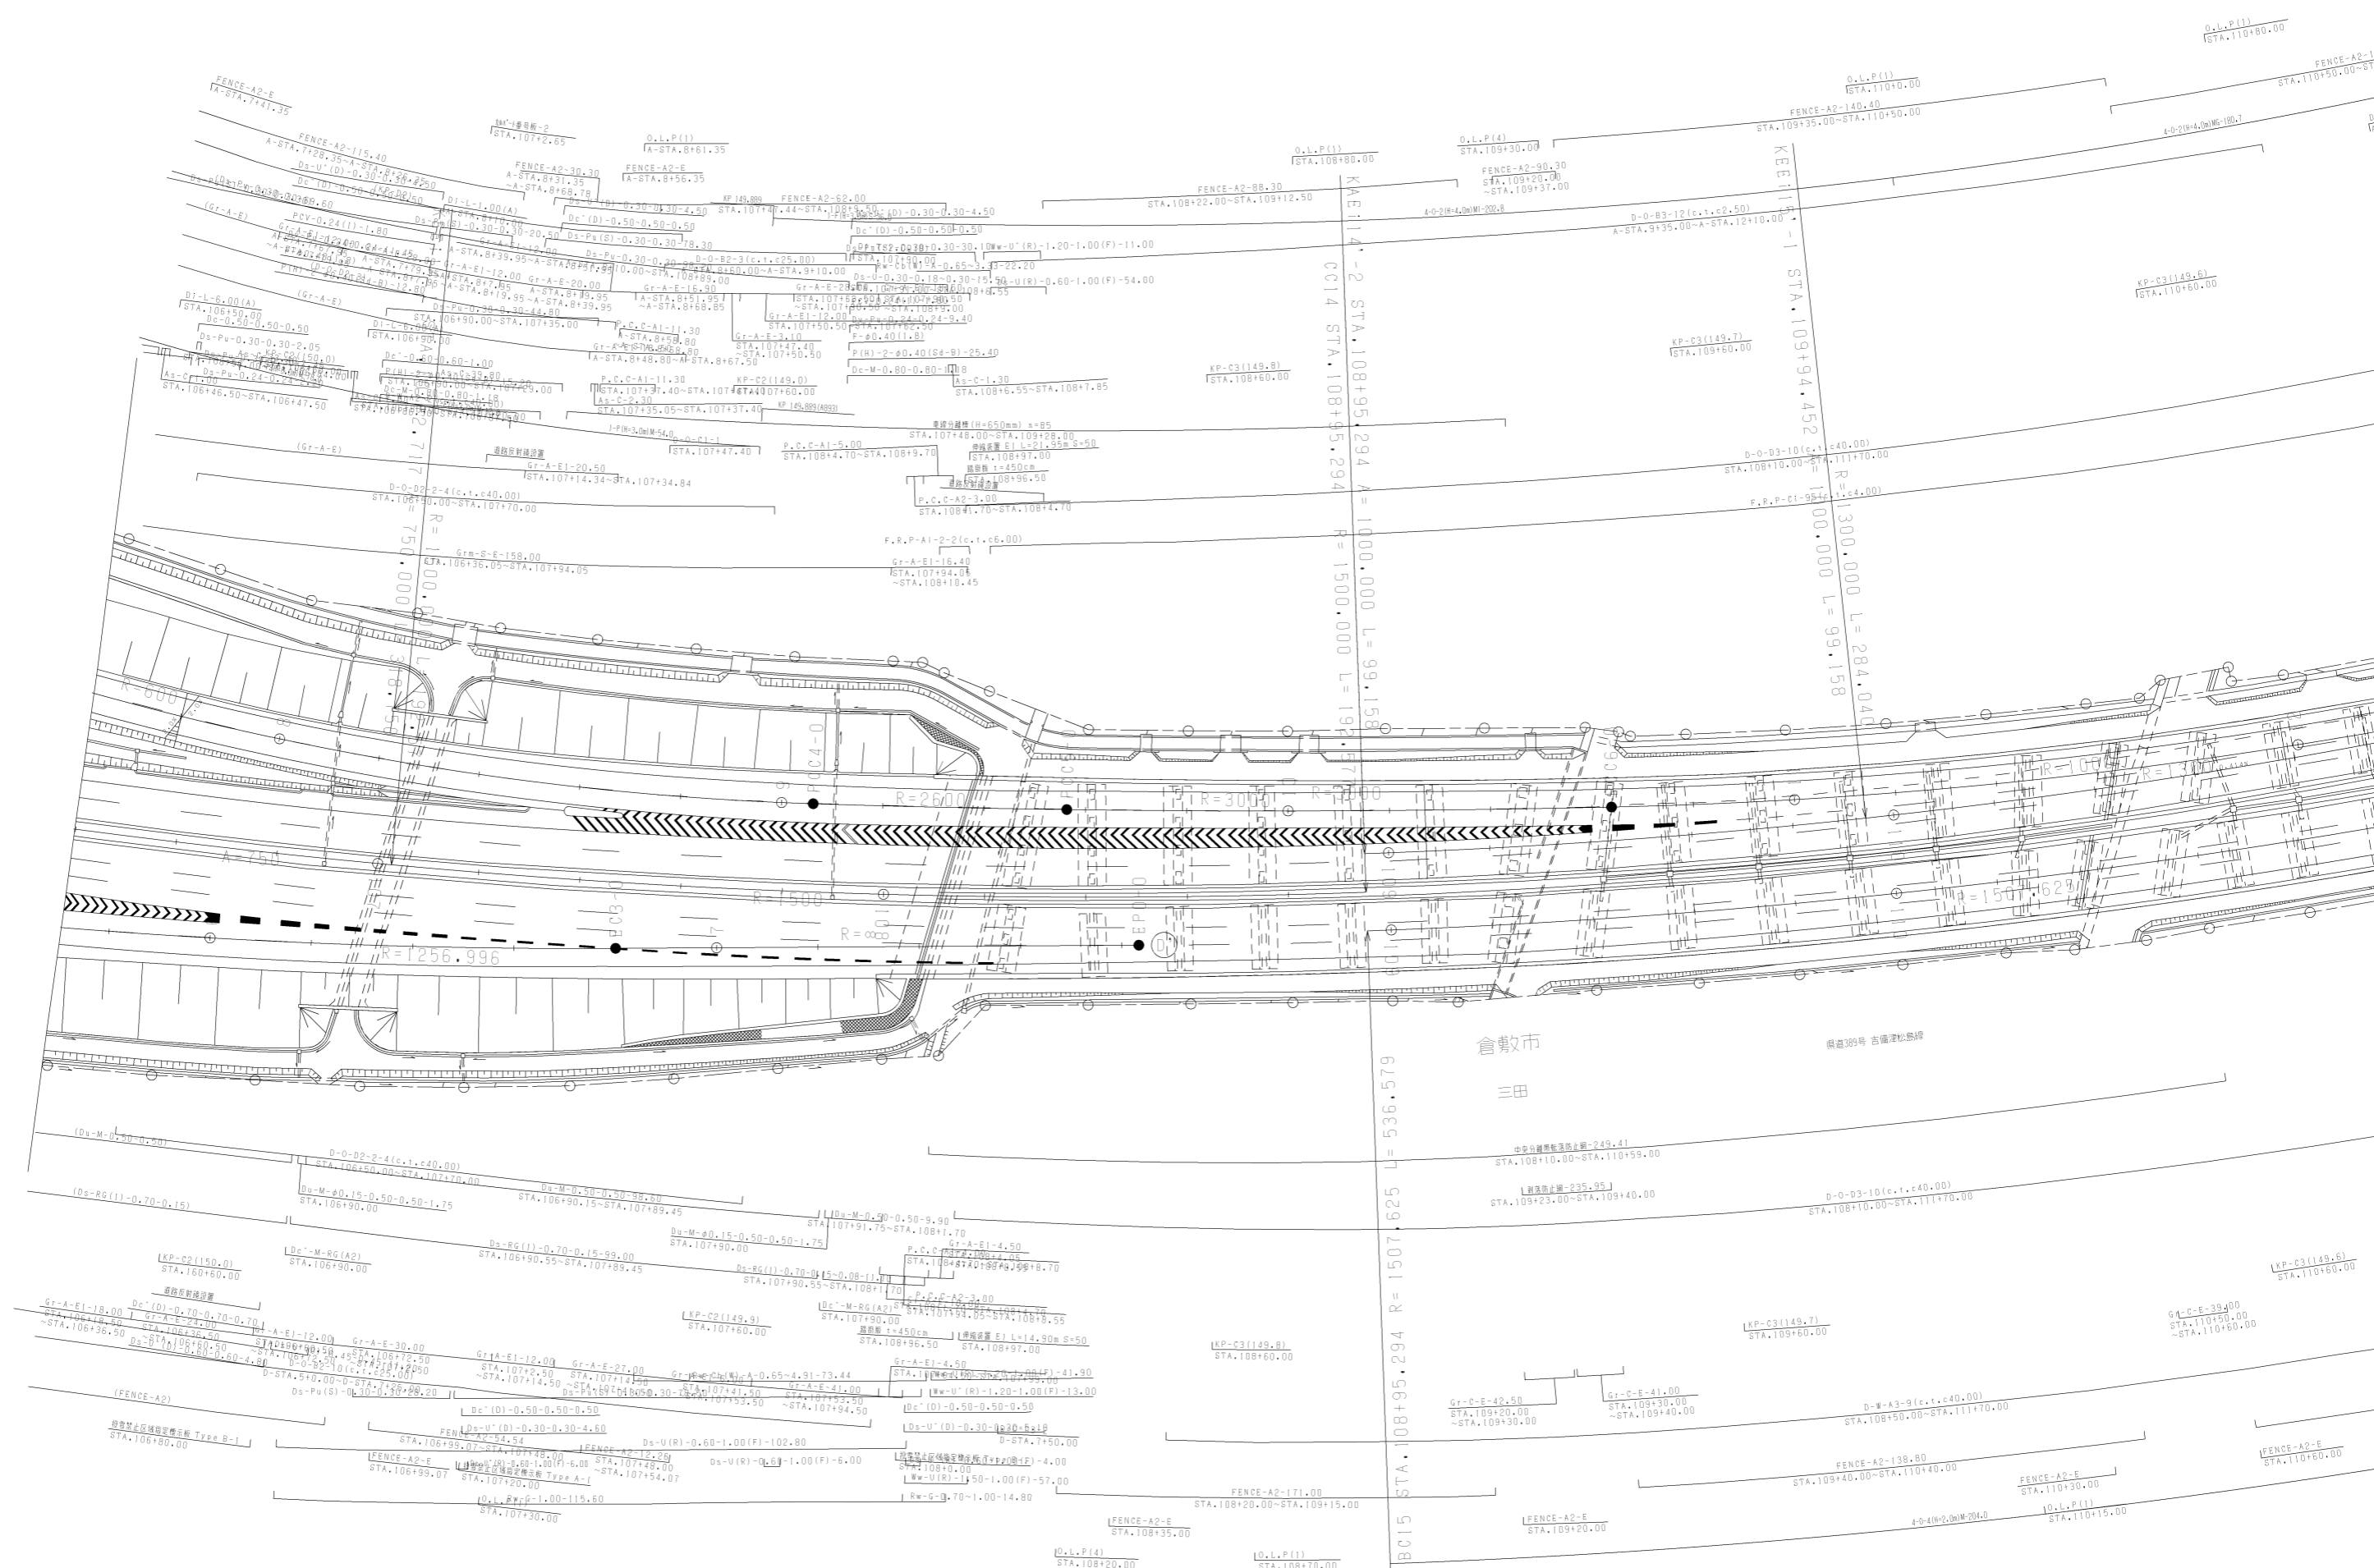

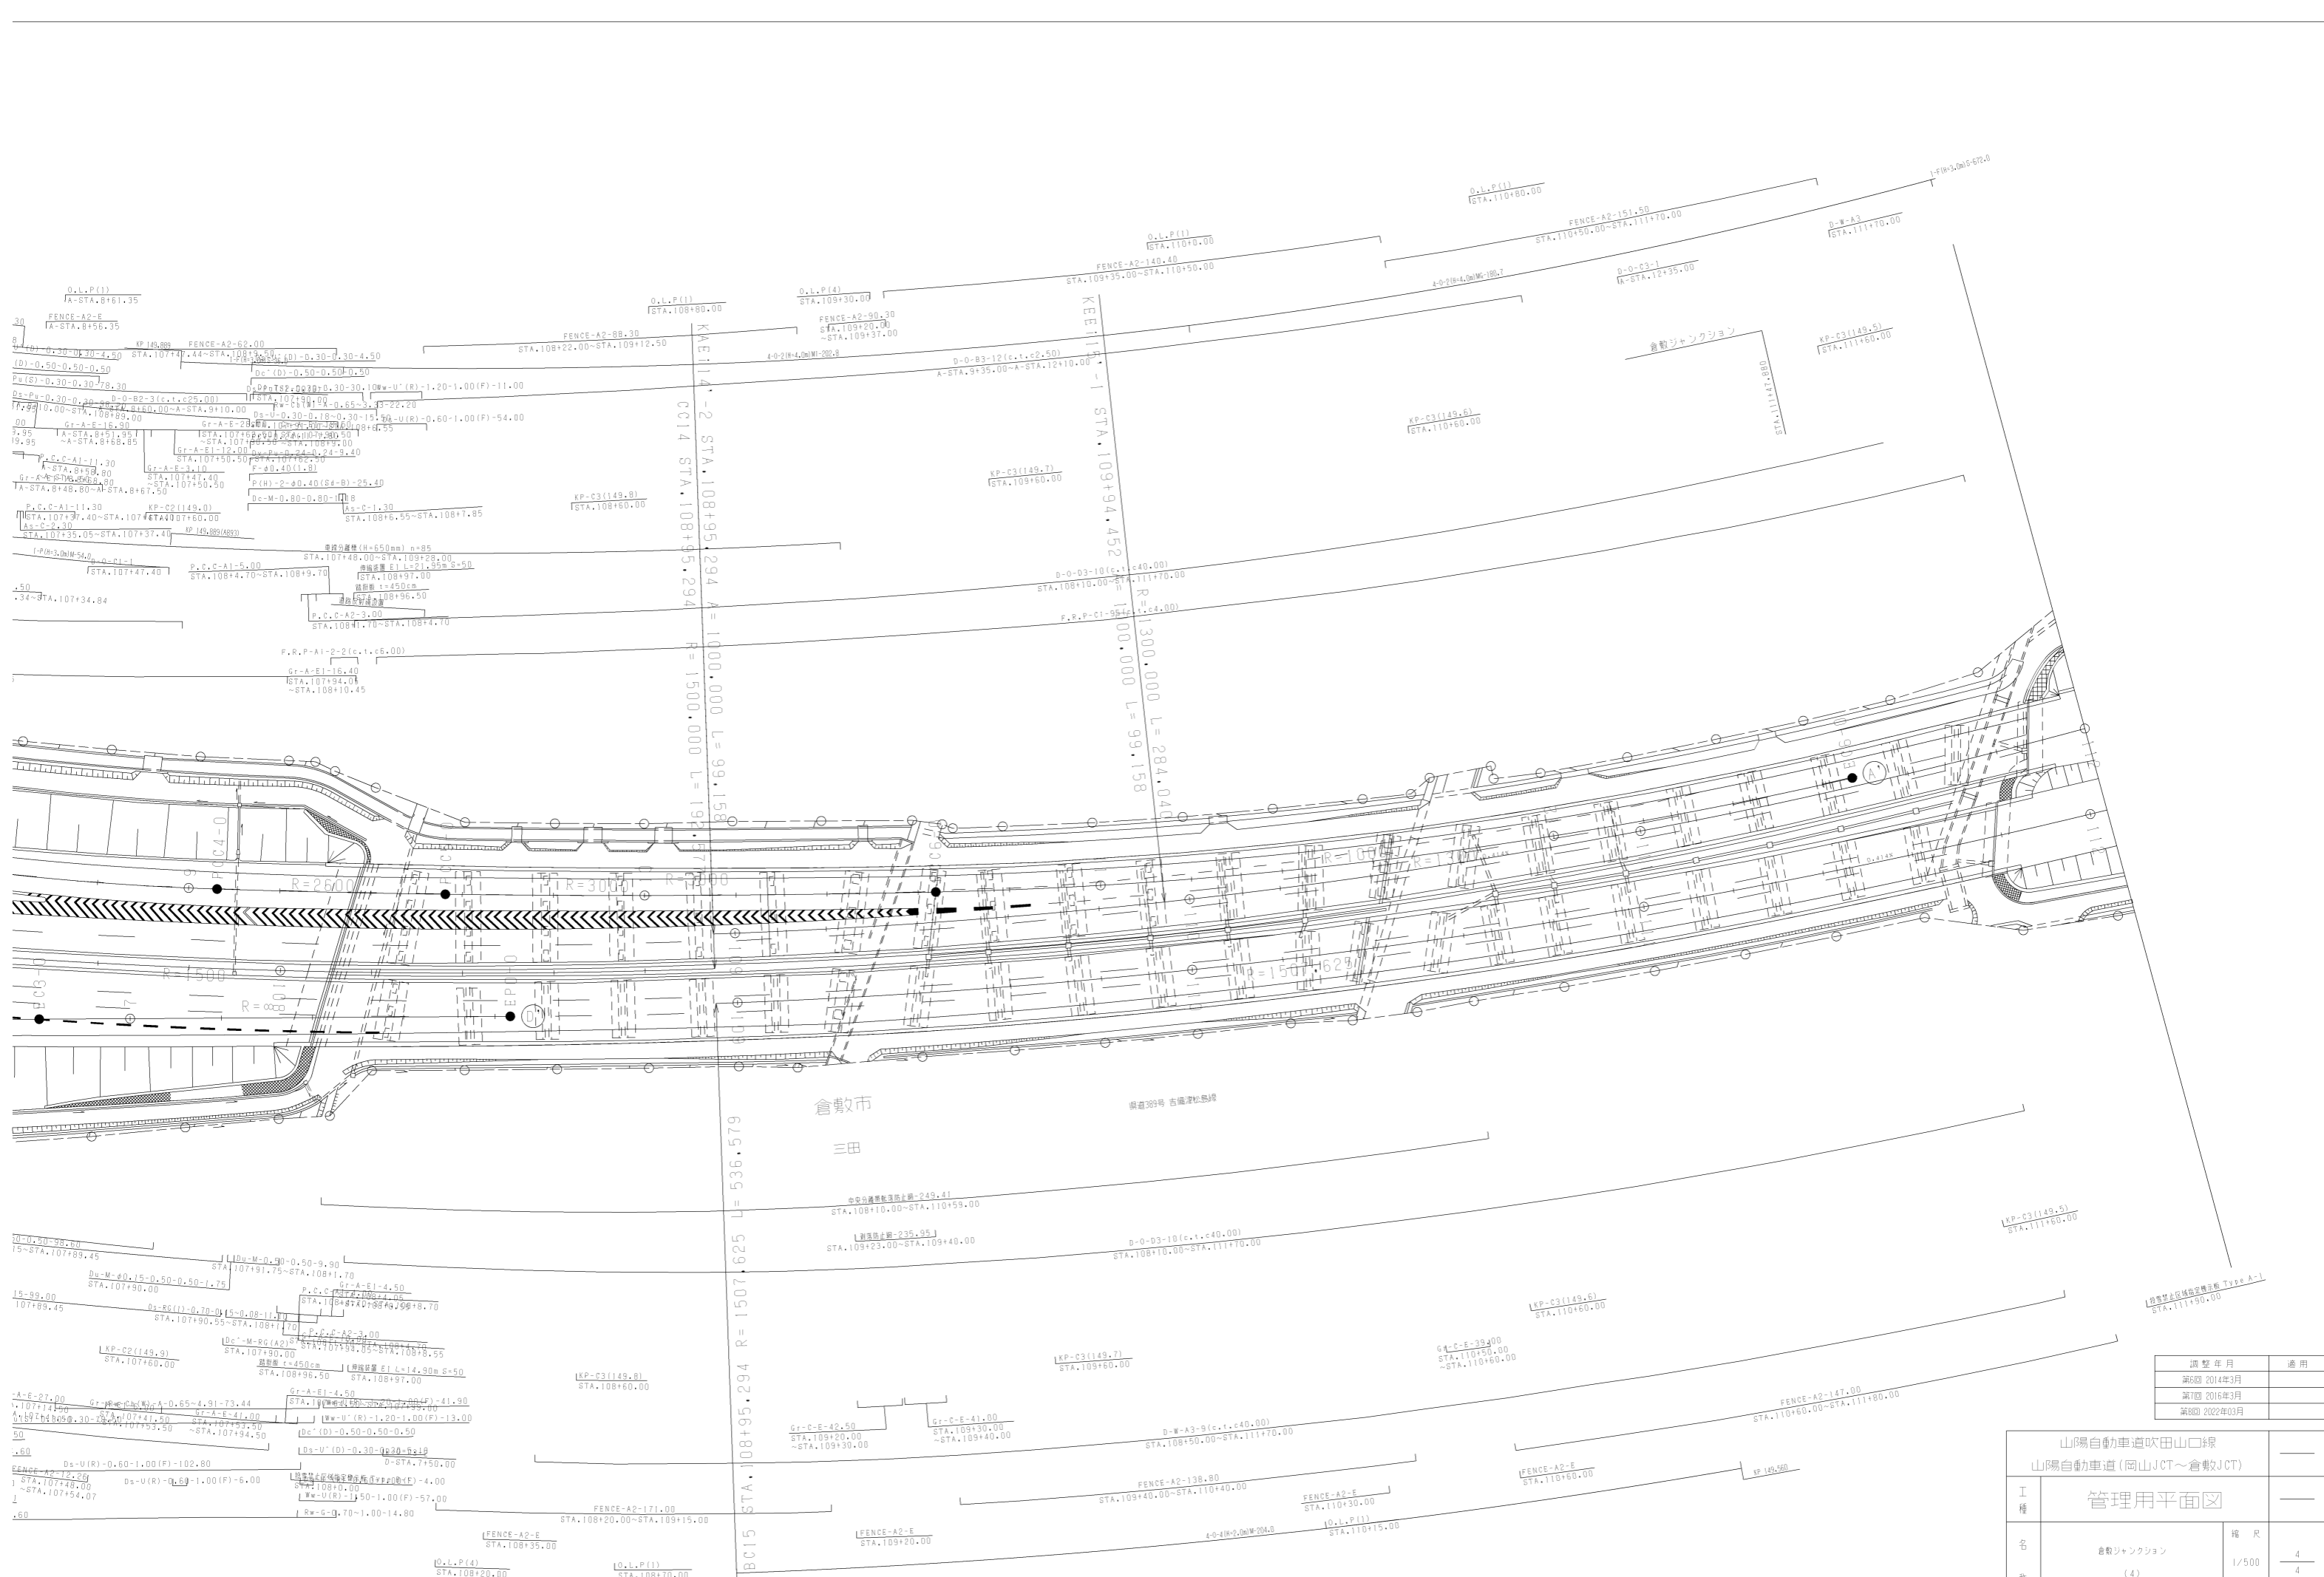

調整年月 適用  
 第6回 2014年3月  
 第7回 2016年3月  
 第8回 2022年03月

山陽自動車道吹田山口線			
山陽自動車道(岡山JCT~倉敷JCT)			
工種	管理用平面図		
名称	倉敷ジャンクション (4)	縮尺	1/500 4 4
西日本高速道路(株) 中国支社			

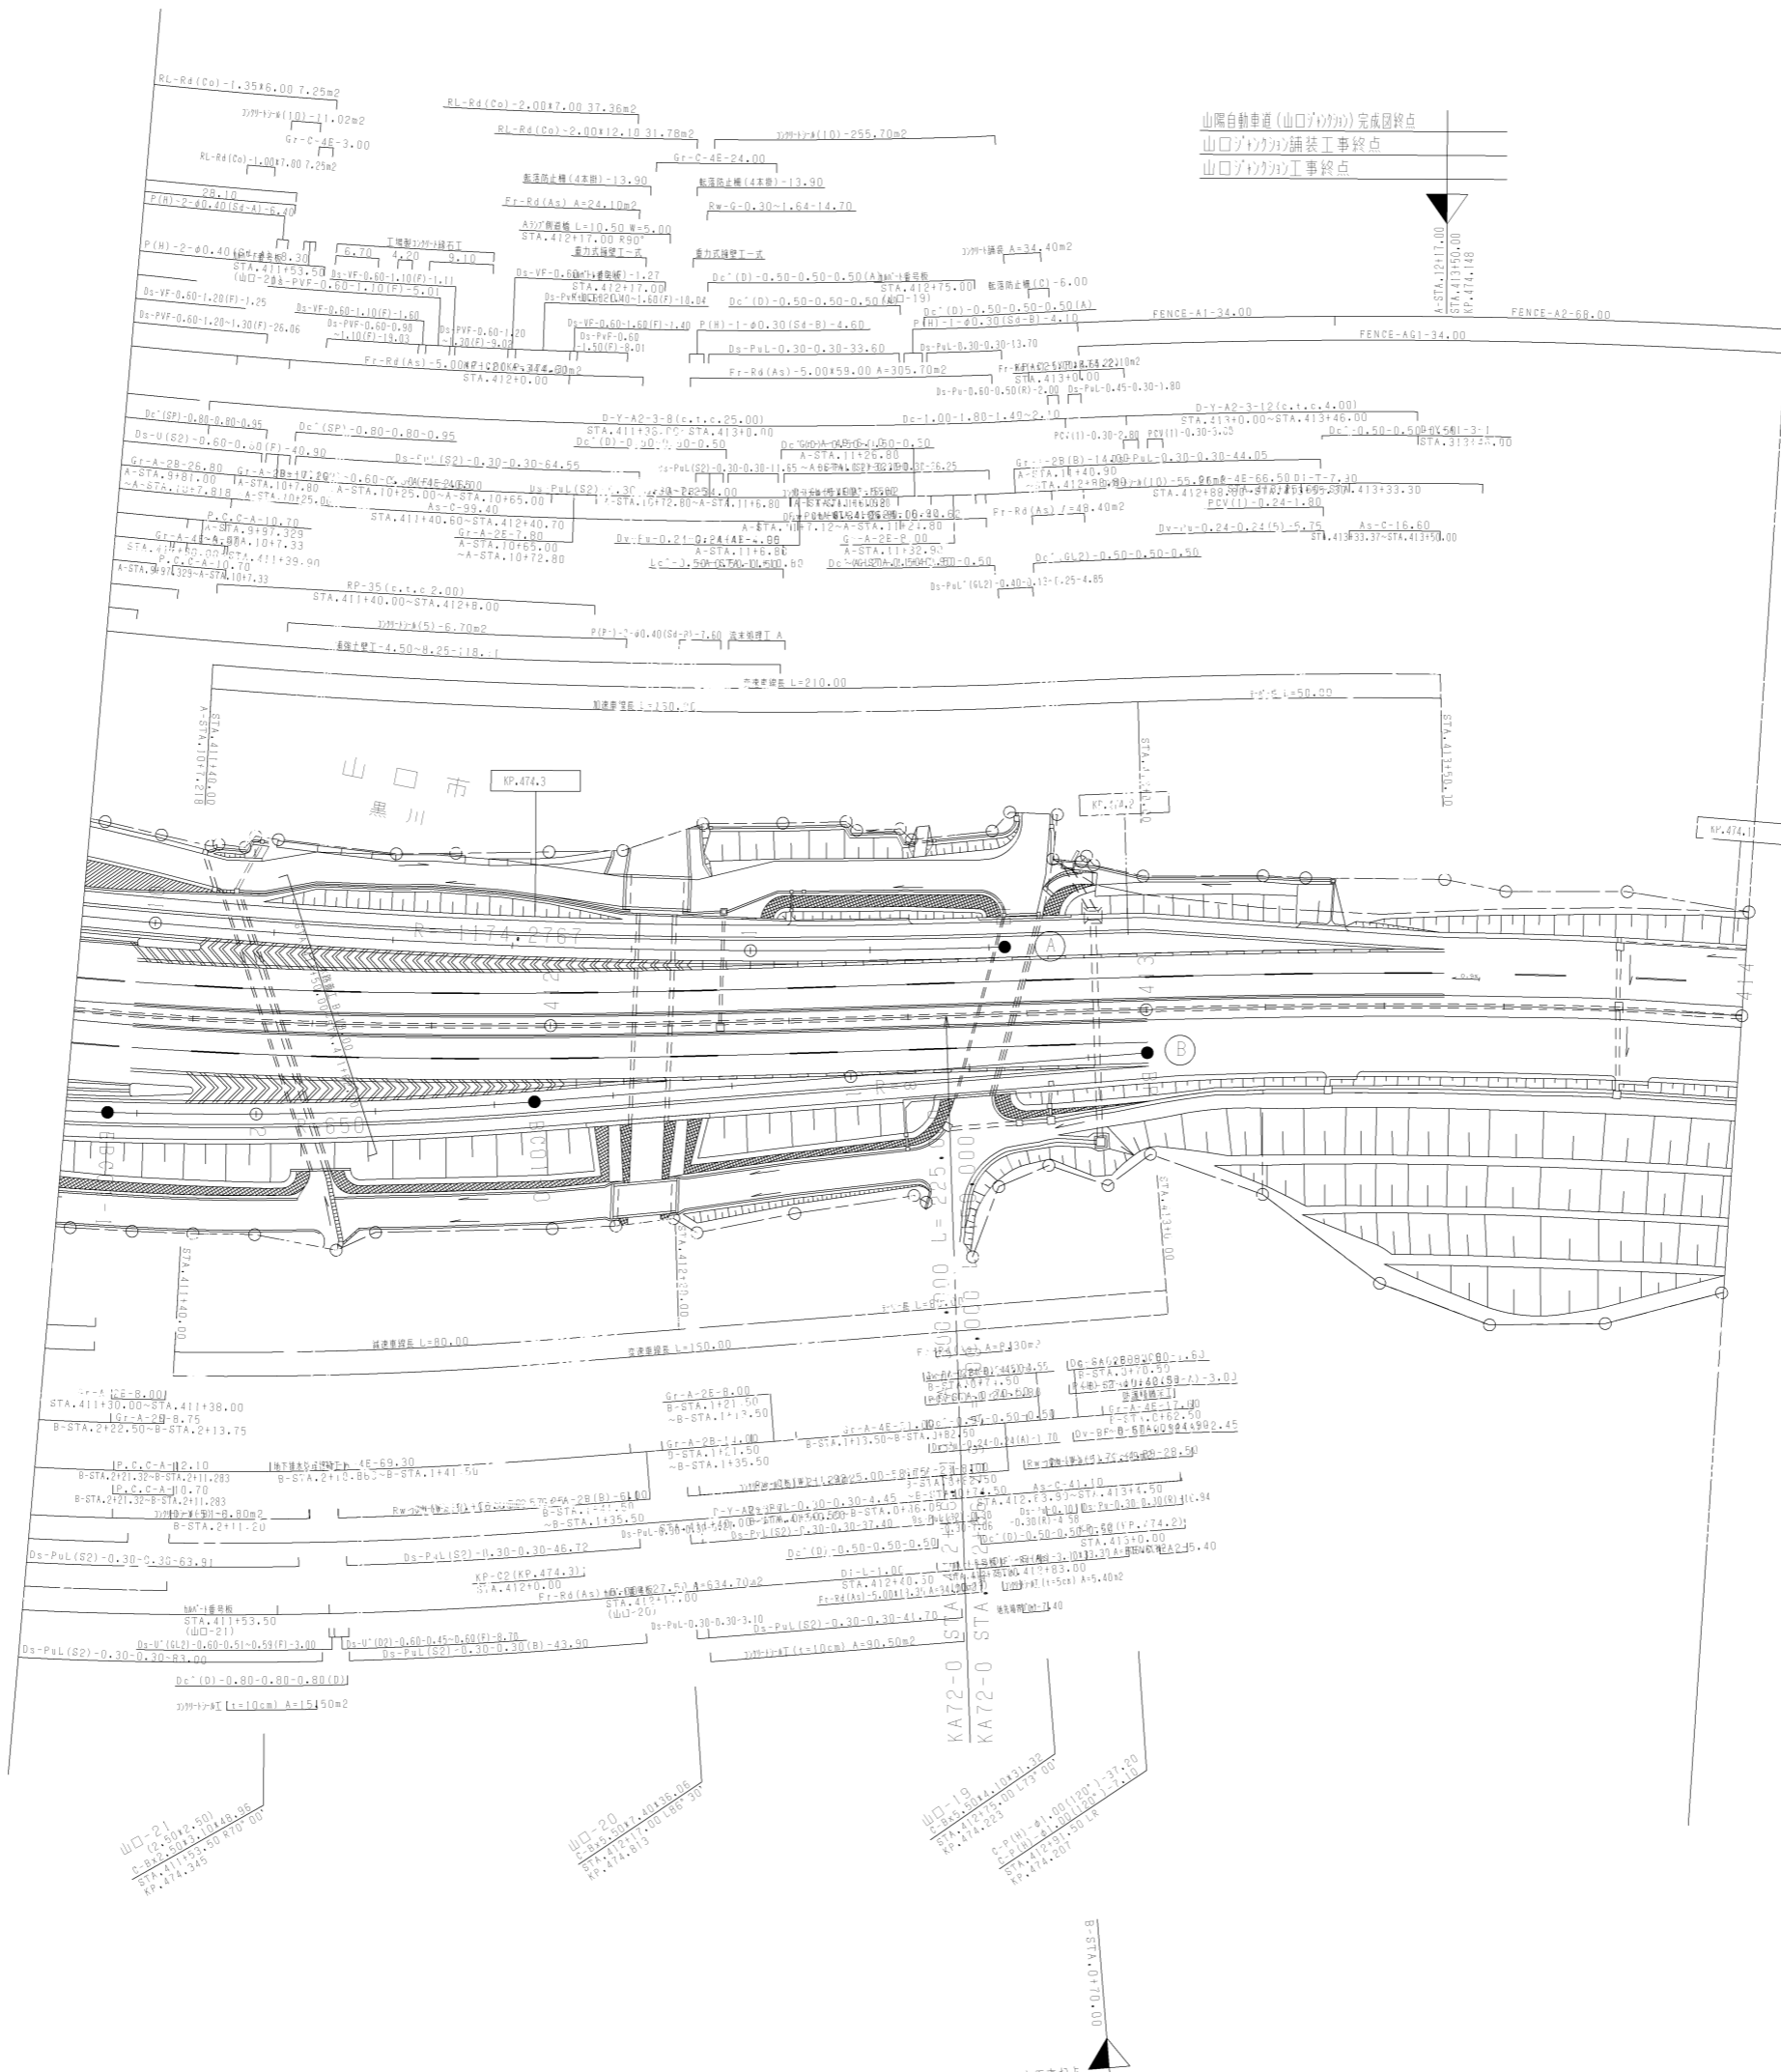


山陽自動車道(山口JCT)完成図終点  
 山口JCTの舗装工事終点  
 山口JCTの工事終点

調整年月	適用
第0回 2009年3月	
第1回 2019年3月	
第2回 2021年03月	

山陽自動車道吹田山口線 山陽自動車道(山口南〜山口JCT)		
工種	管理用平面図	
名称	山口JCTの (7)	縮尺 1/500 7 7
西日本高速道路(株)中国支社		

山陽自動車道吹田山口線		—	
山陽自動車道(備前~和気)		—	
工種	管理用平面図	—	
名称	KP.100.636 ~ KP.99.936 STA.356+00 ~ STA.363+00	幅尺	1/1000 4 17
西日本高速道路(株) 中国支社			


調整年月	適用
第1回 2019年9月	
第2回 2021年03月	
第3回 2022年03月	

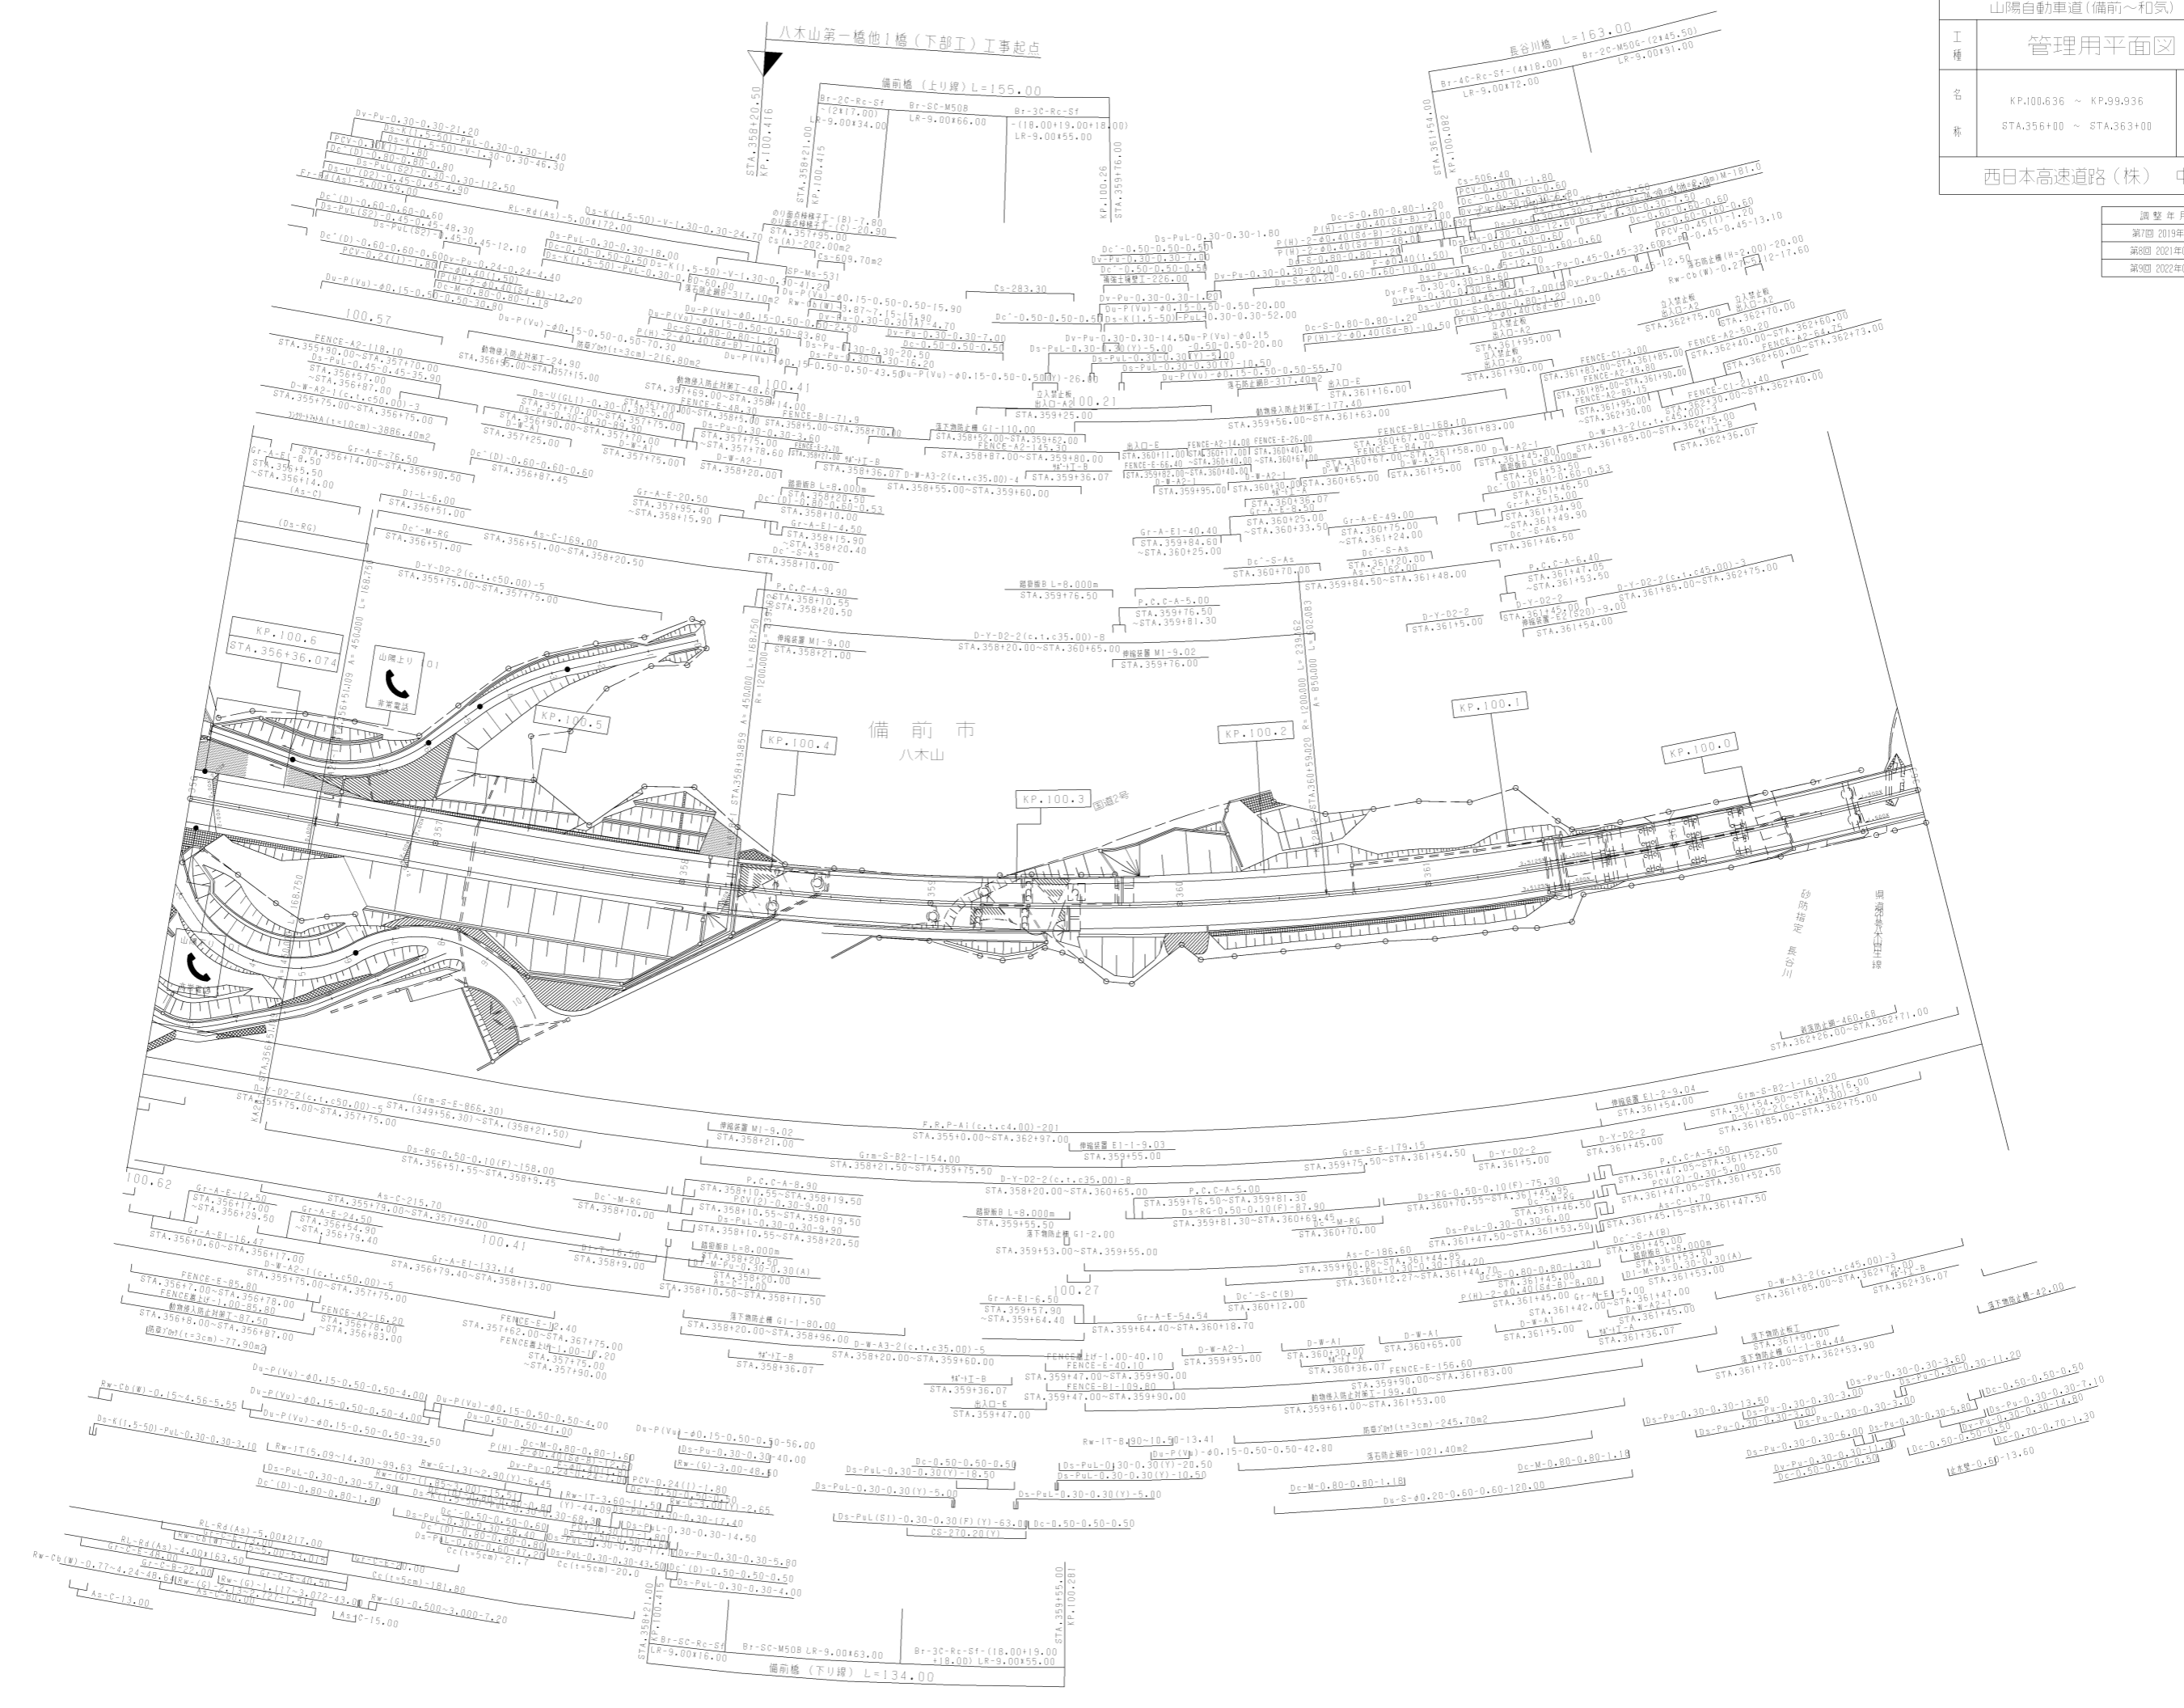


山陽自動車道吹田山口線	
山陽自動車道(備前～和気)	
工種	管理用平面図
名称	KP.105.838 ~ KP.105.136 STA.304+00 ~ STA.311+00
縮尺	1/1000
頁数	11 / 17

西日本高速道路(株) 中国支社

調整年月	適用
第5回 2014年3月	
第7回 2020年03月	
第8回 2021年03月	

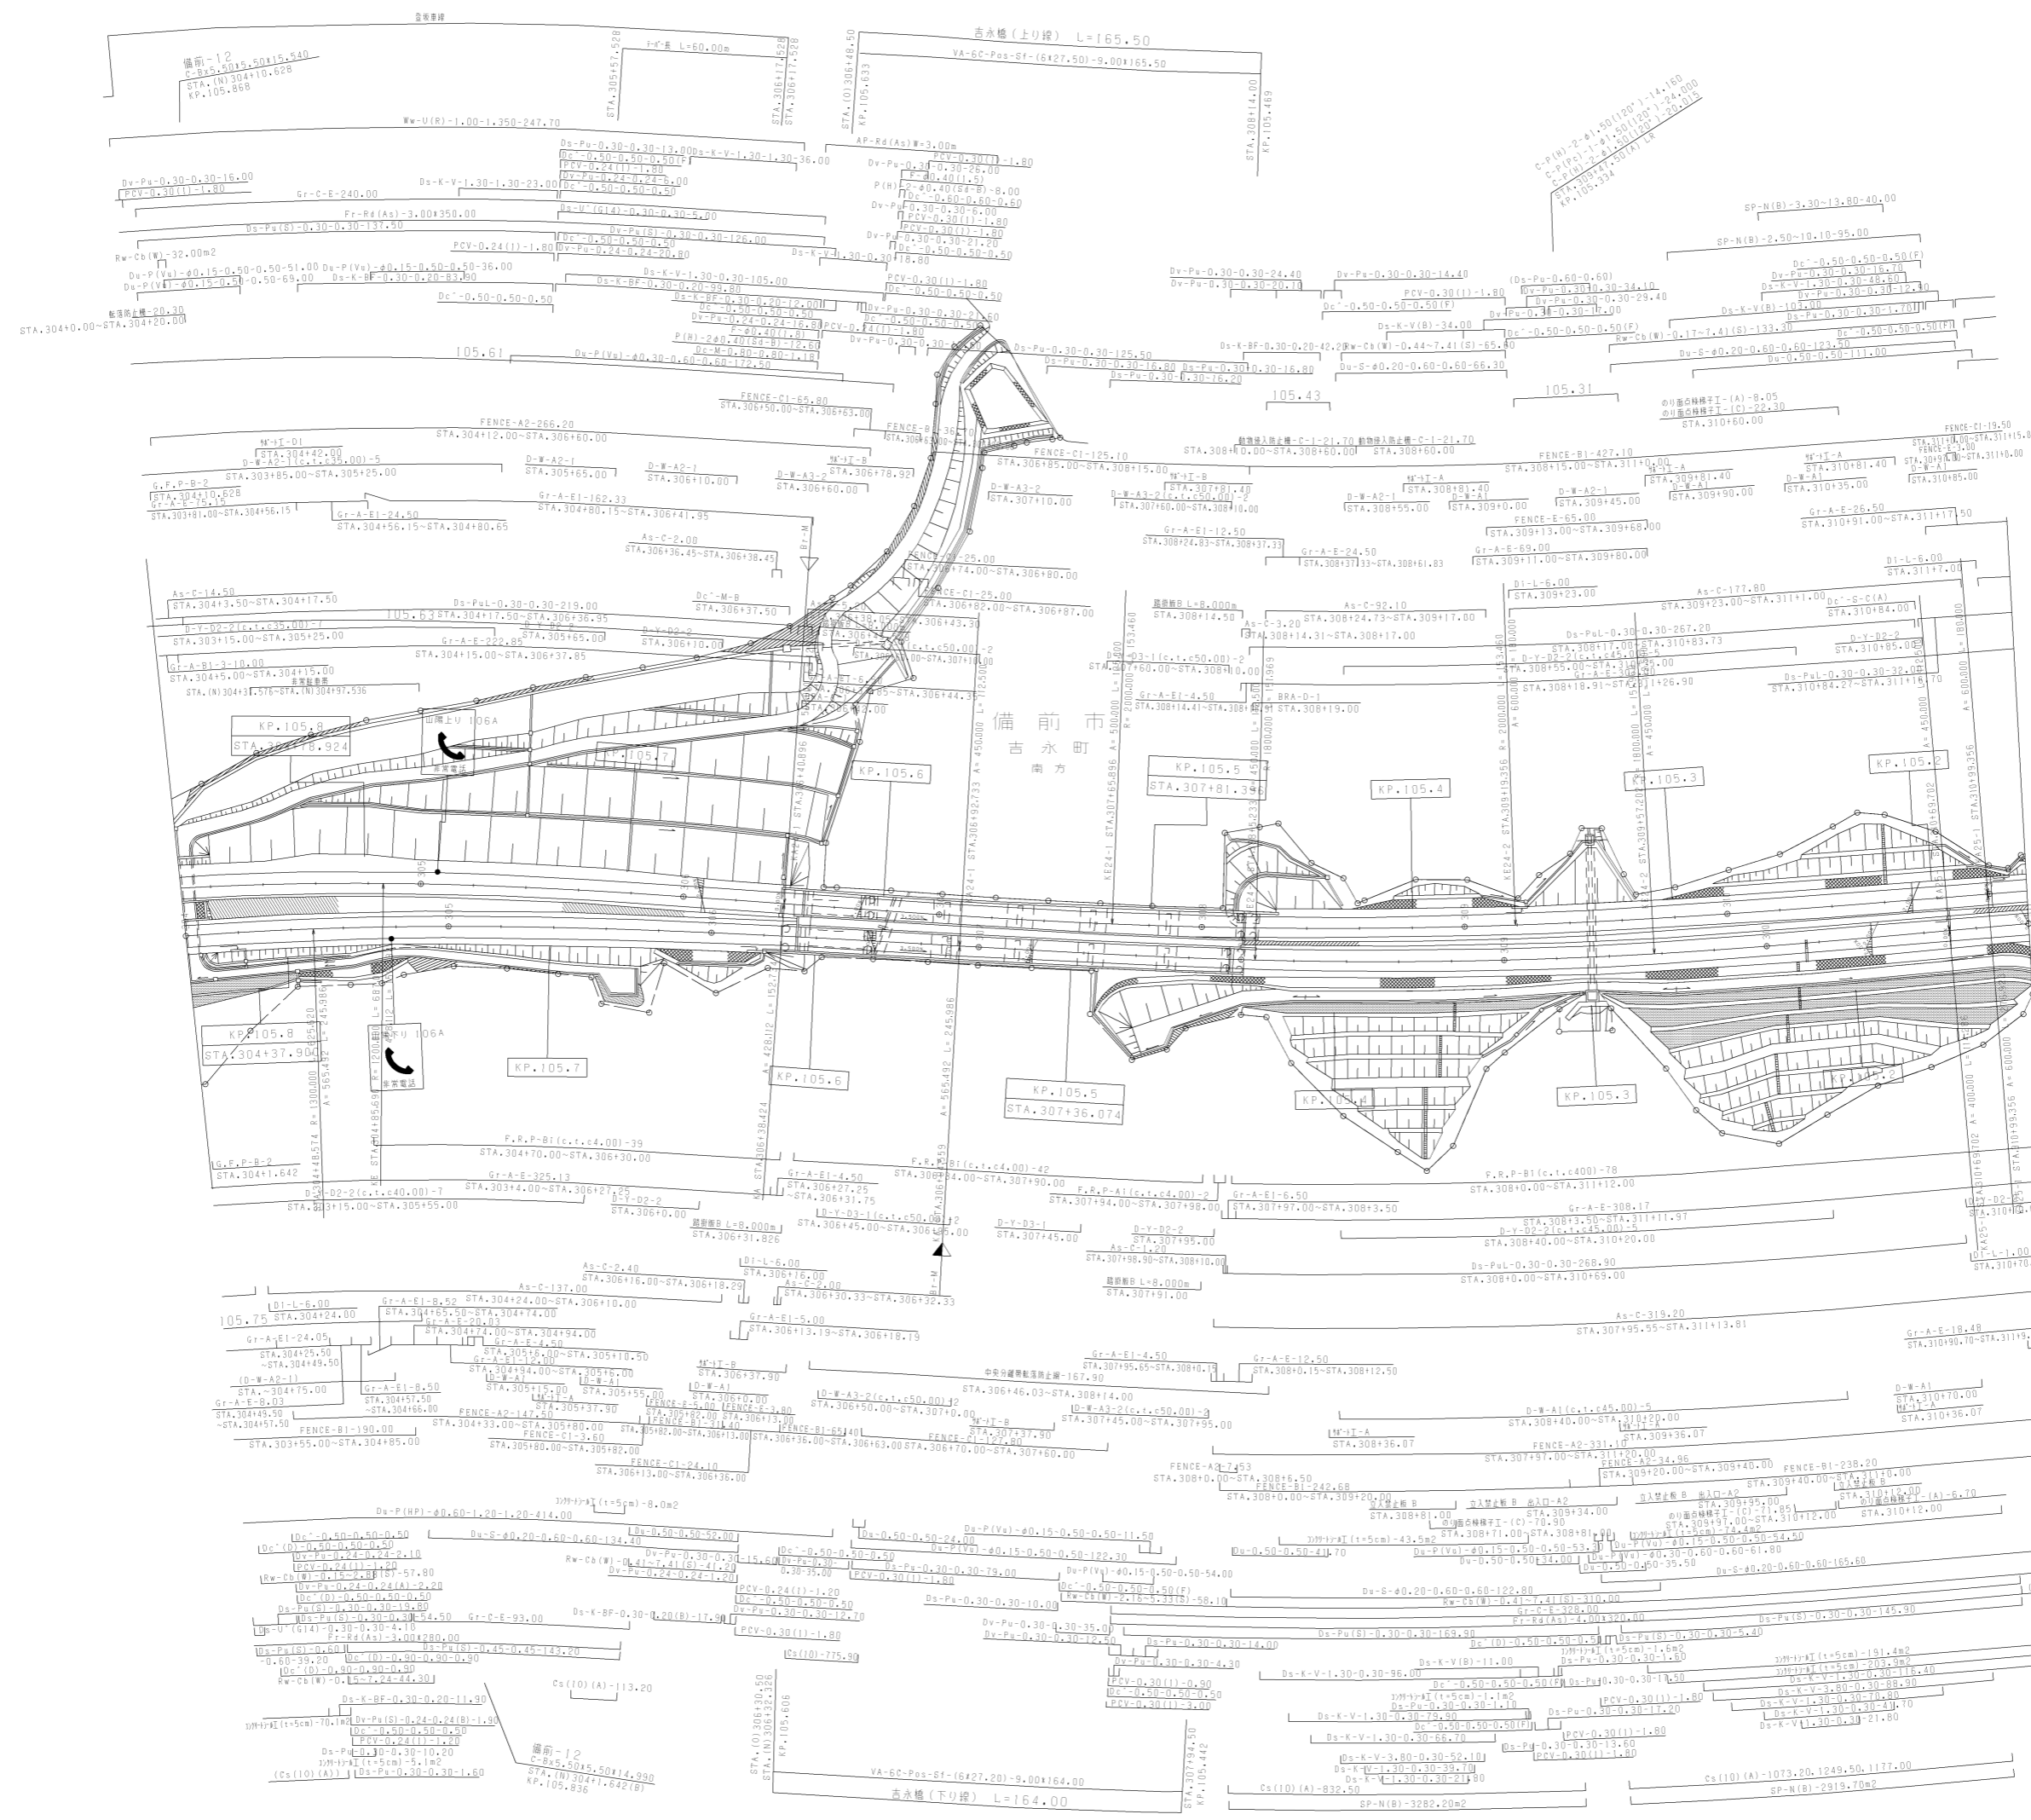

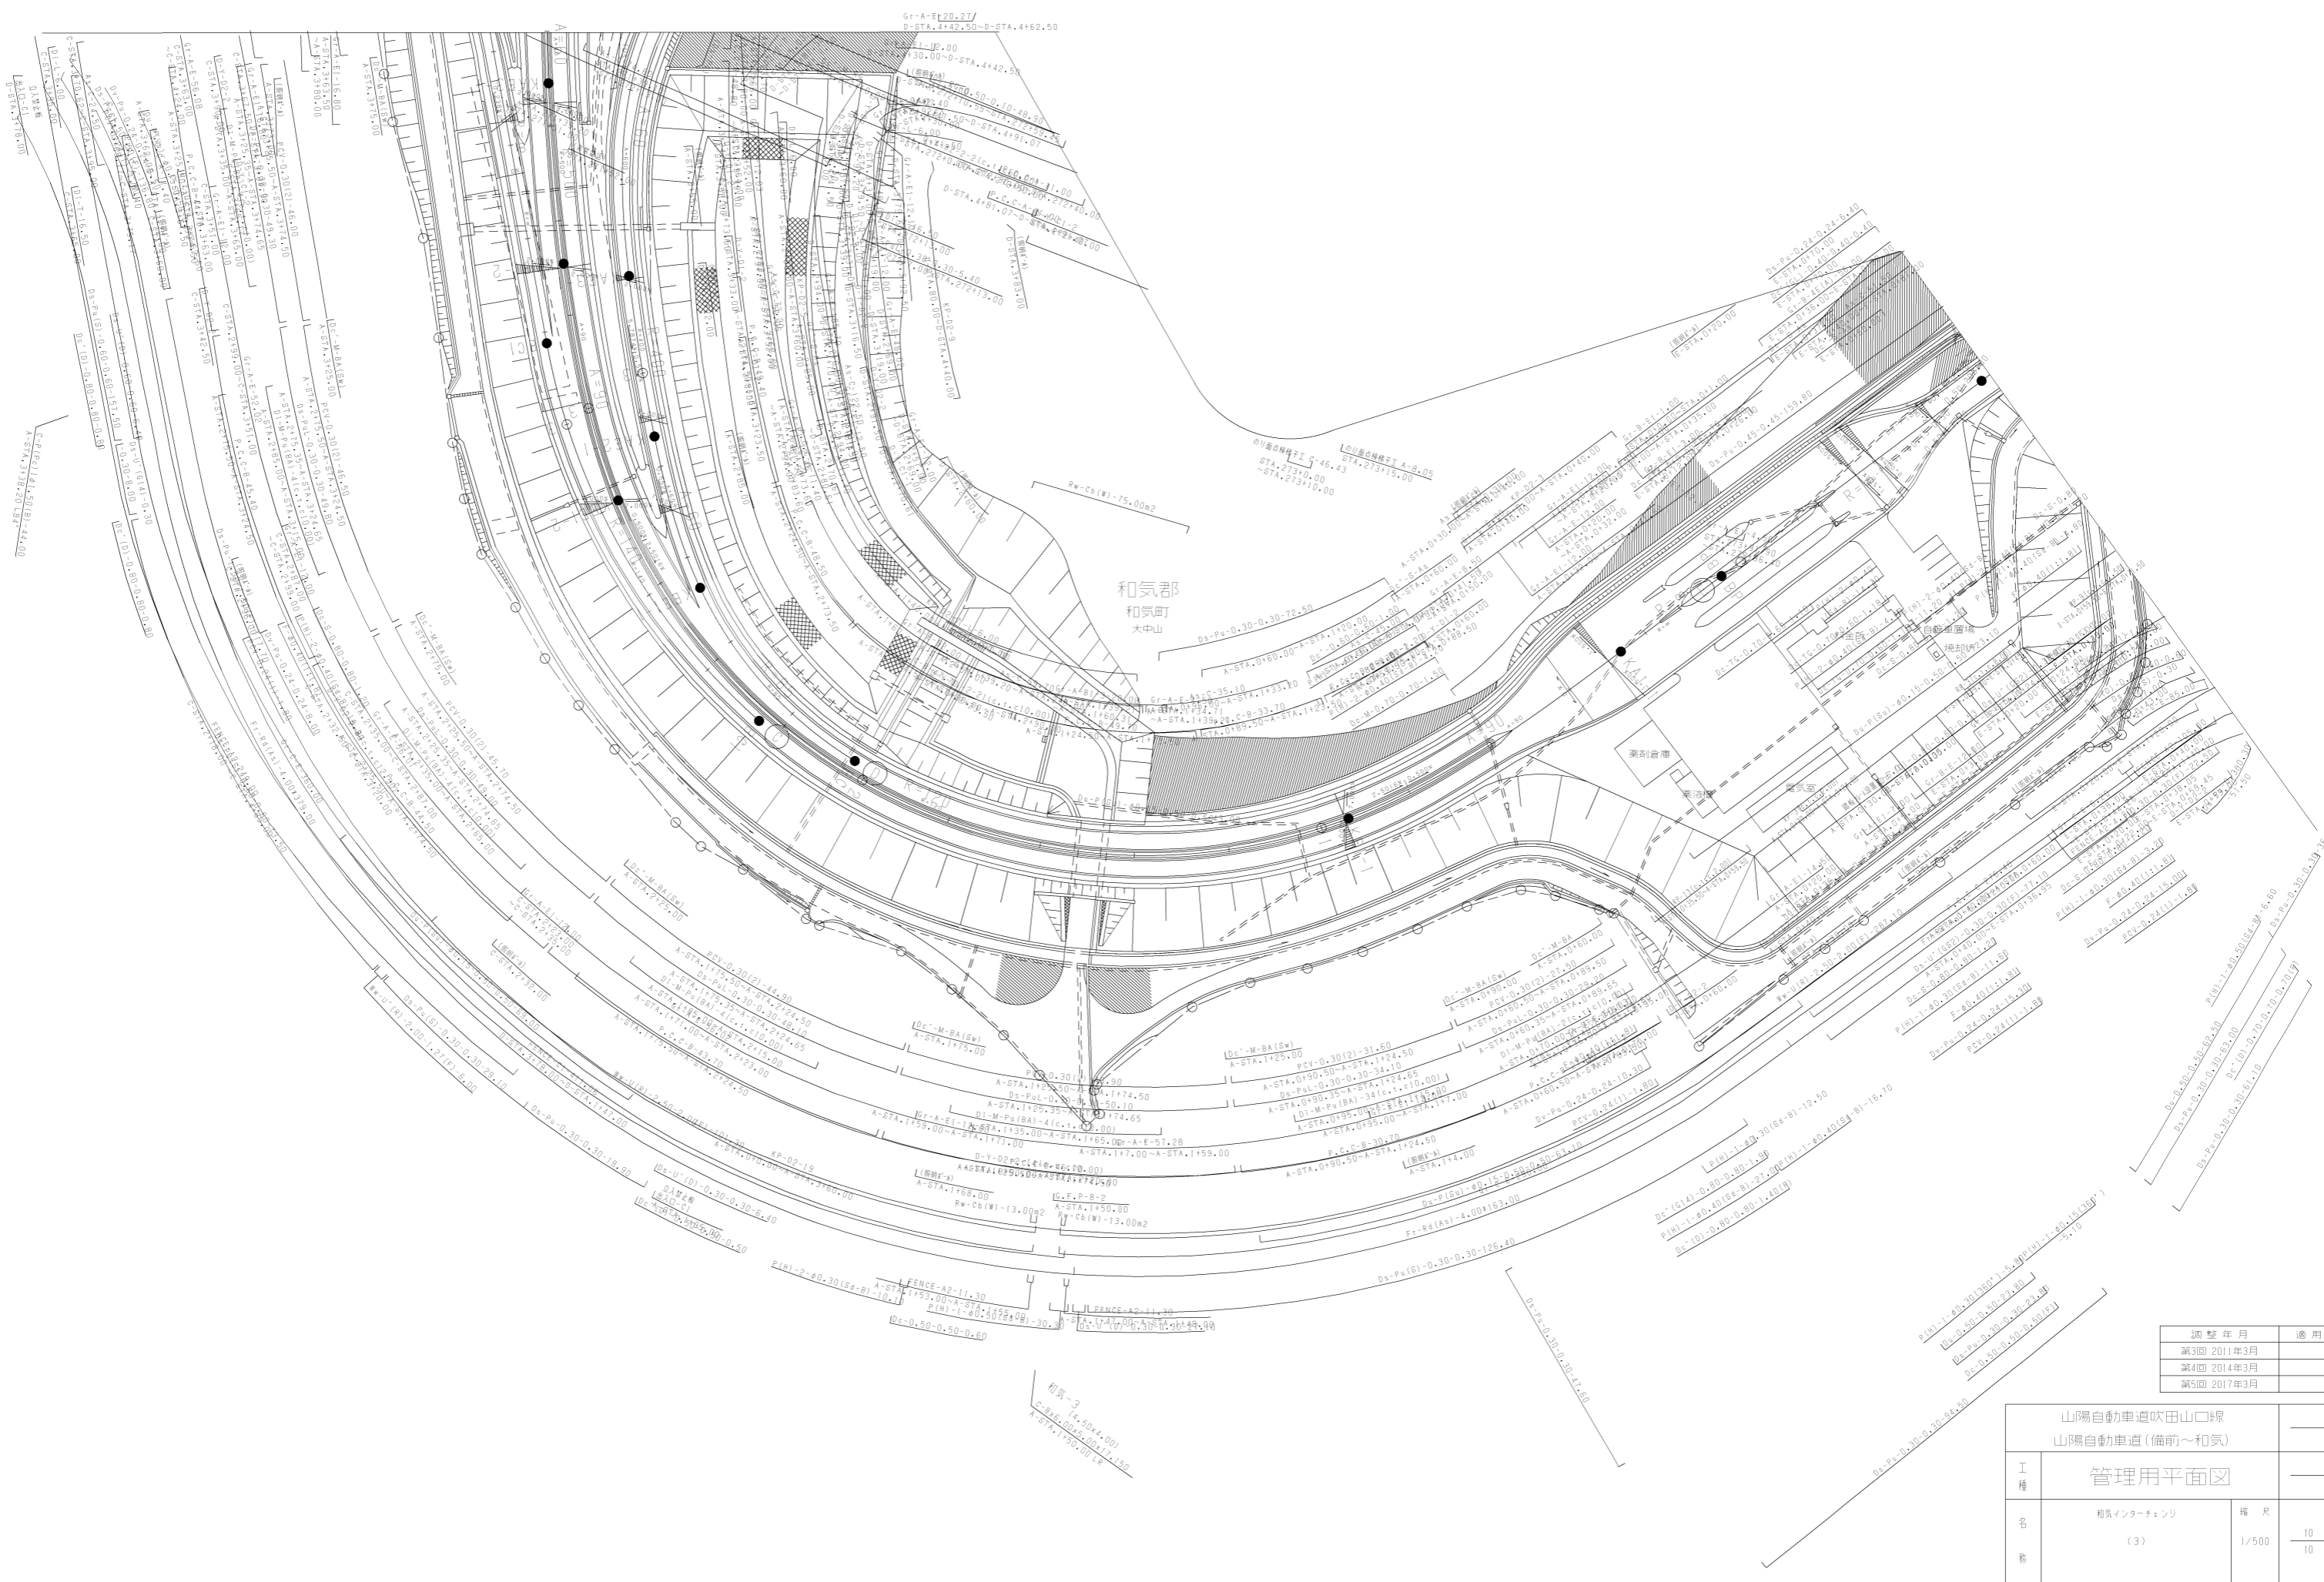


調整年月	適用
第3回 2011年3月	—
第4回 2014年3月	—
第5回 2017年3月	—

山陽自動車道吹田山口線		—	
山陽自動車道(備前~和気)		—	
工種	管理用平面図	—	
西日本高速道路(株) 中国支社			


千 駄

赤 磐 市  
奥 吉 原

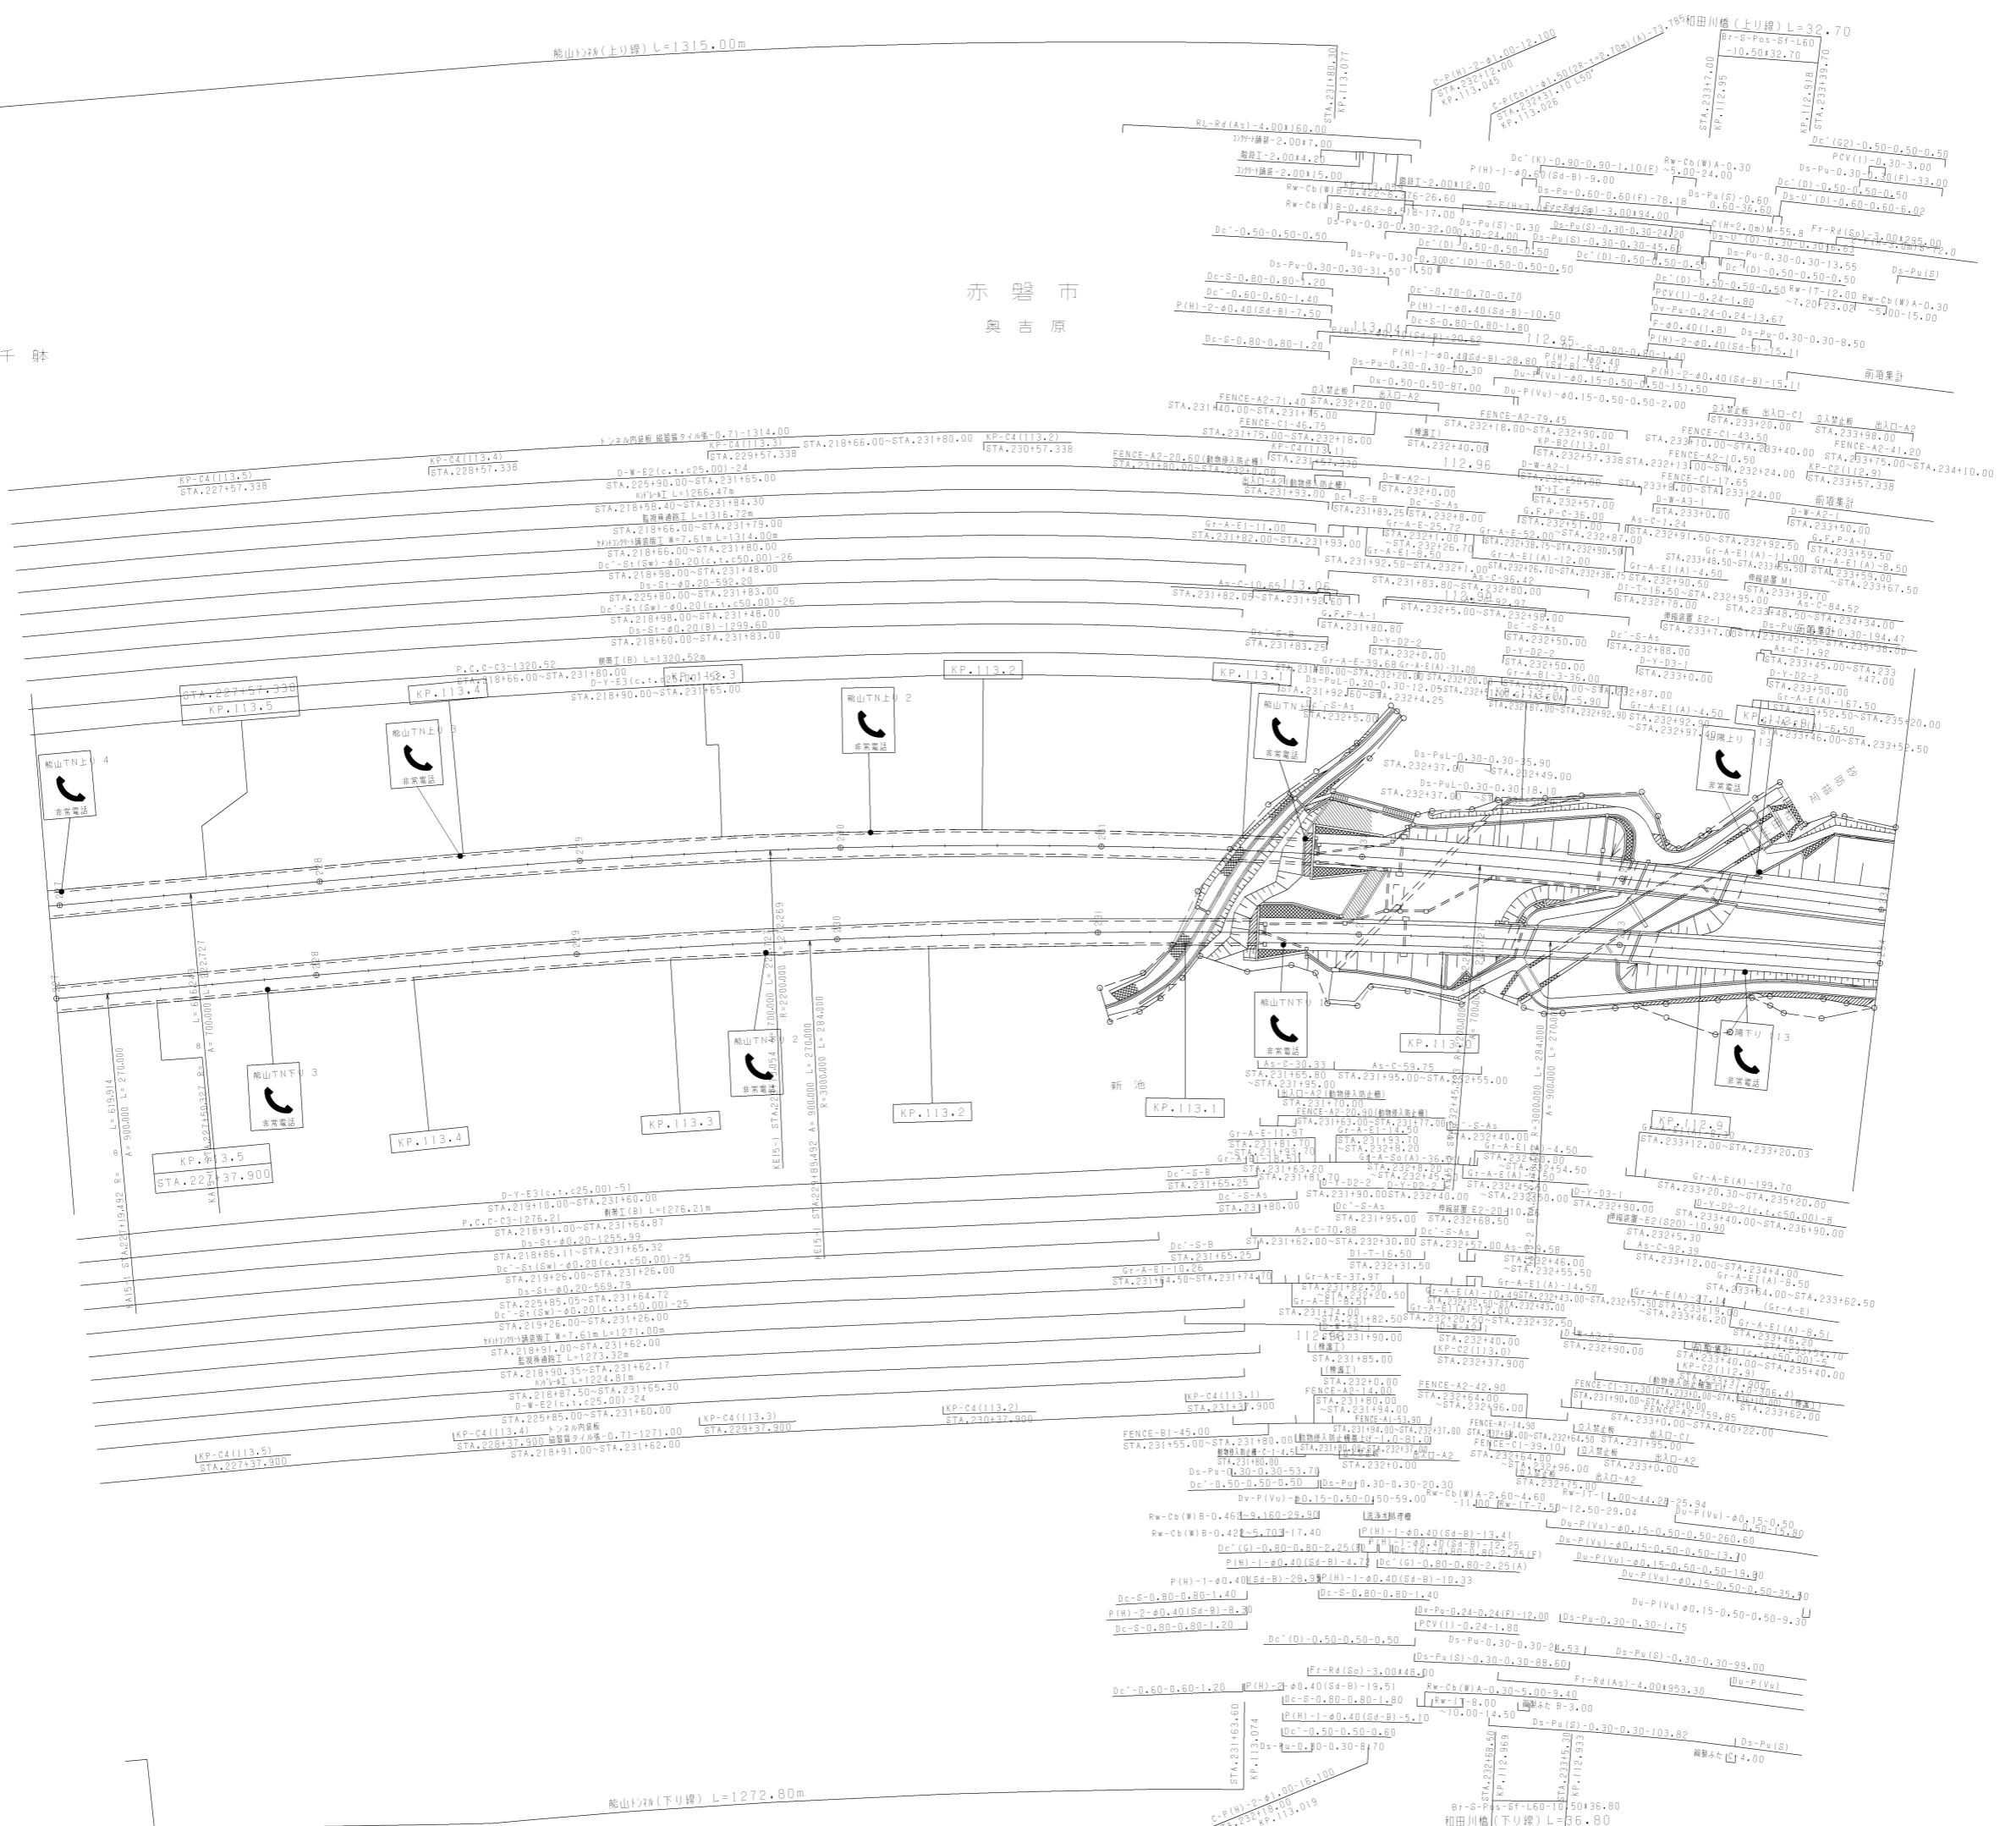

調整年月	適用
第5回 2015年3月	
第6回 2016年3月	
第7回 2018年3月	

山陽自動車道吹田山口線		
山陽自動車道(和気～山陽)		
工種	管理用平面図	
名 称	KP.113.538 ~ KP.112.838 STA.227+00 ~ STA.234+00	幅 尺 1/1000 5 19

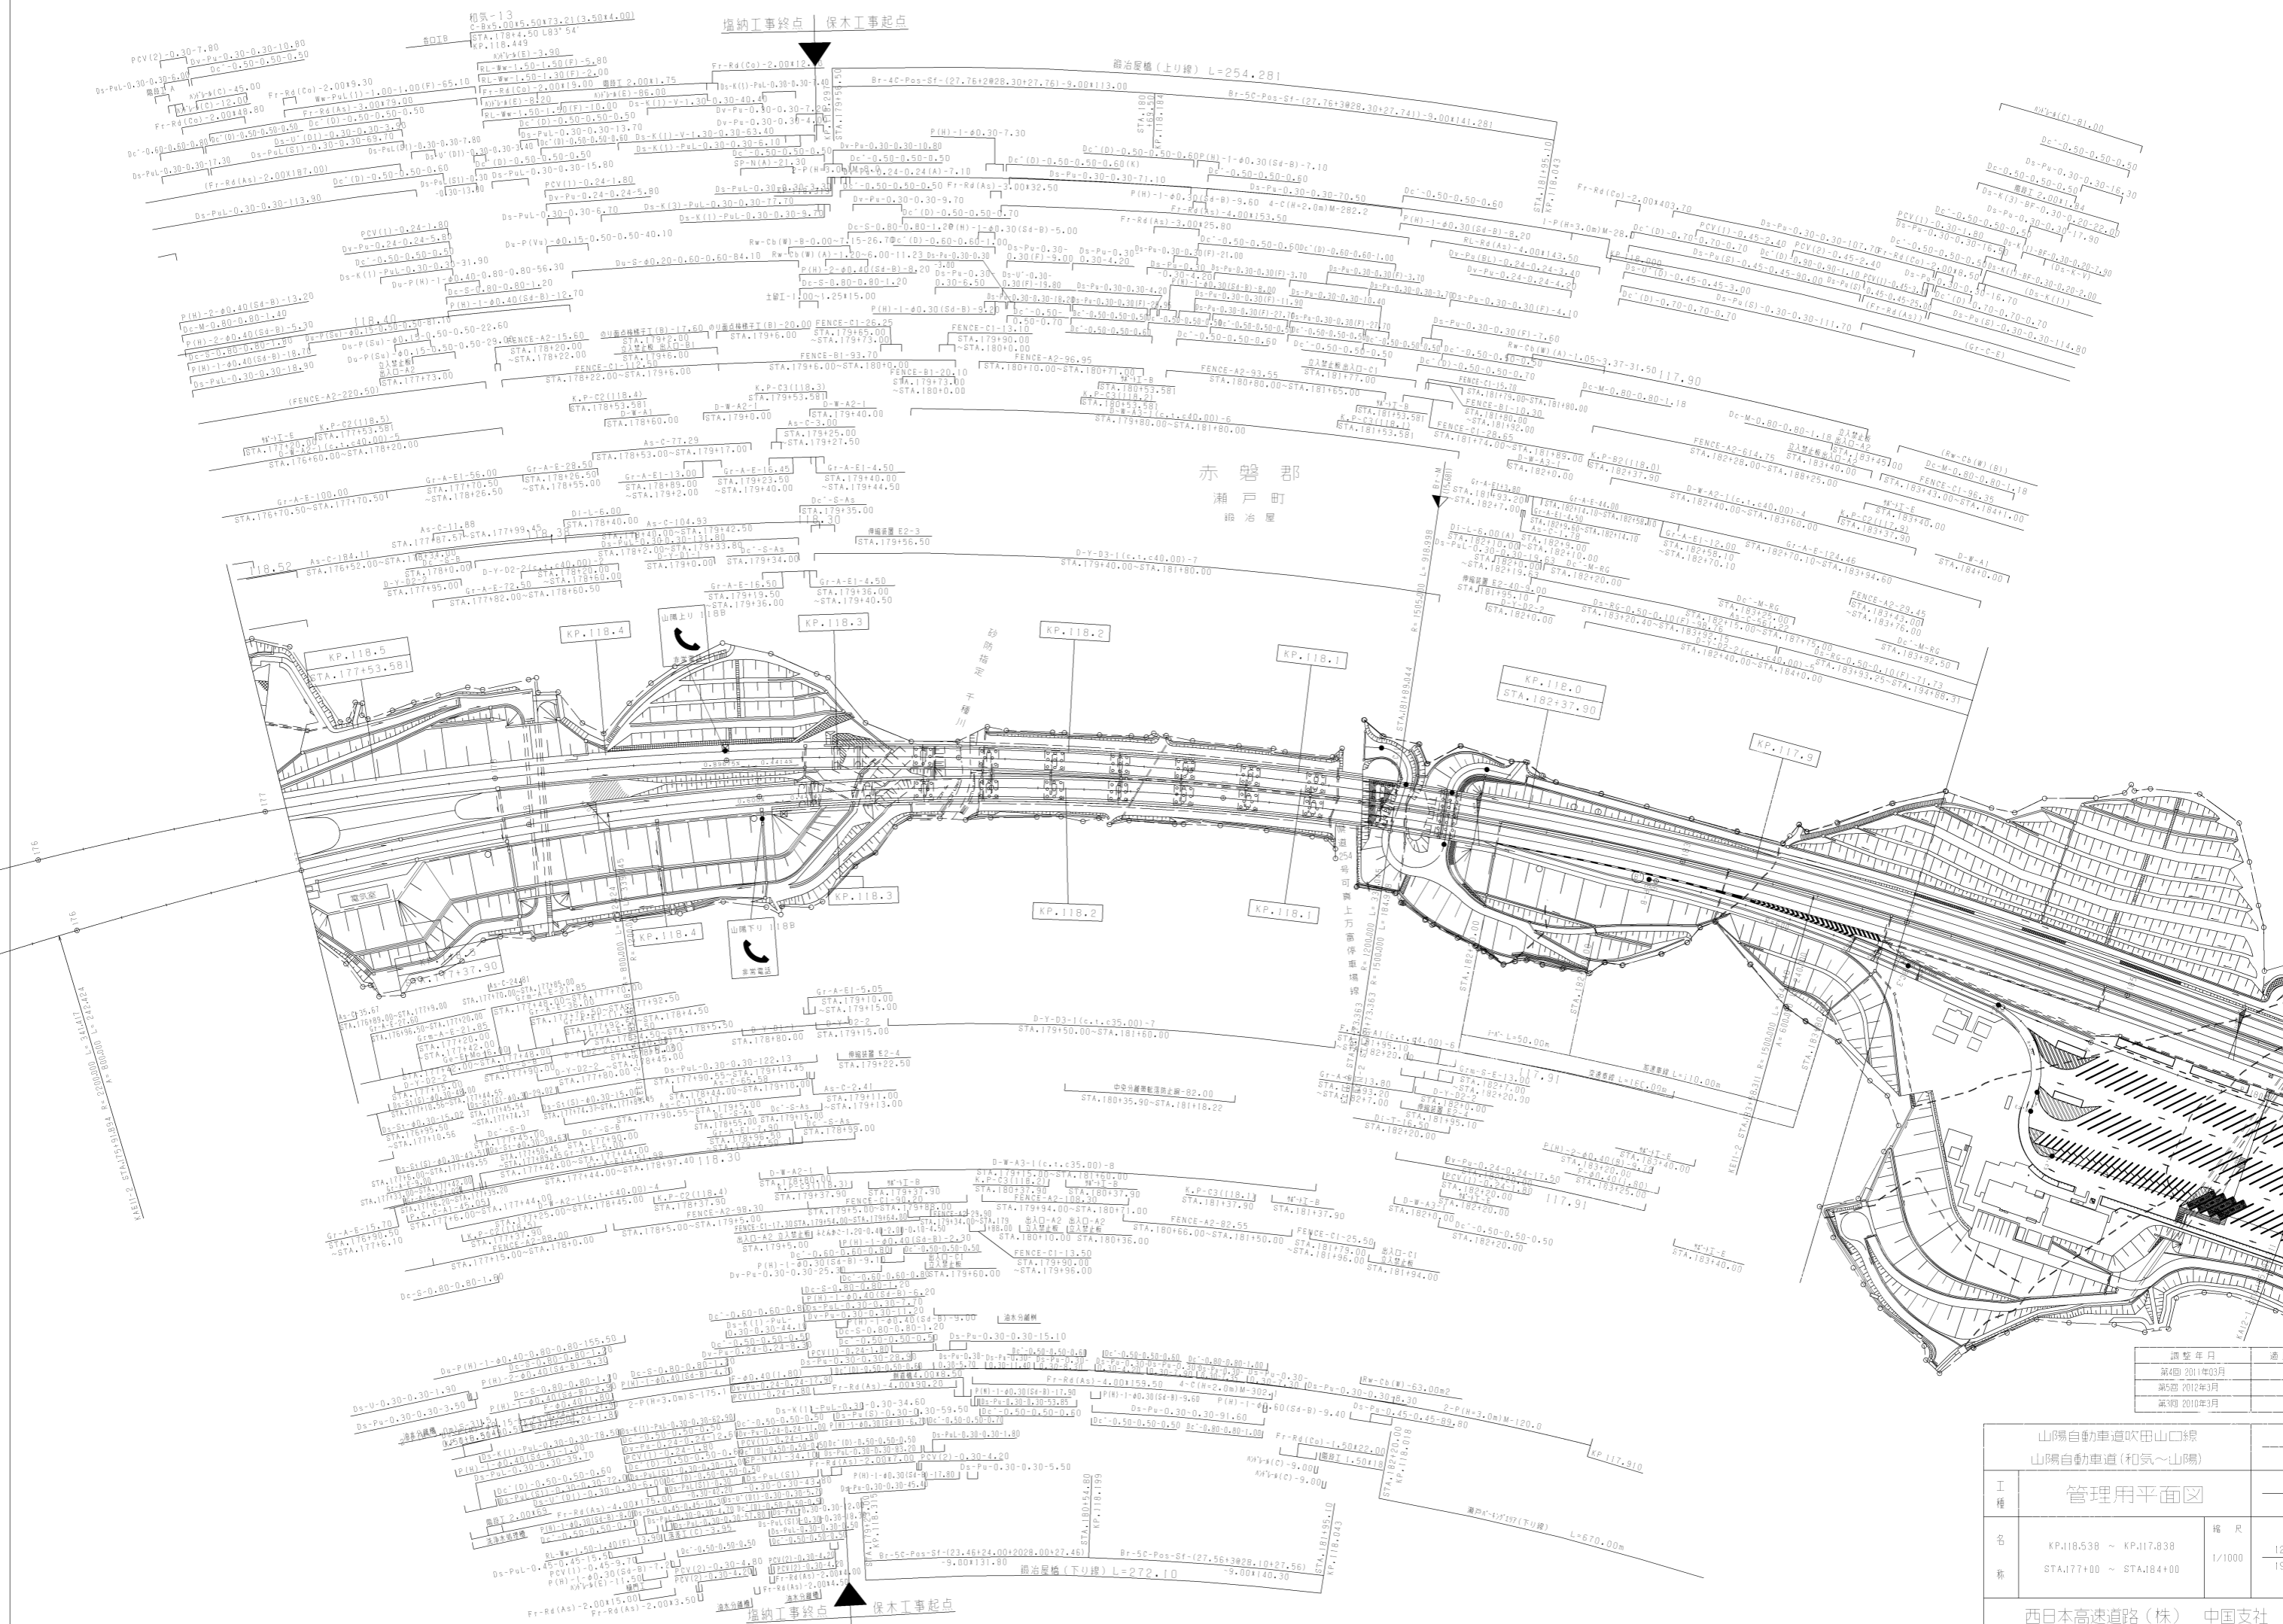


赤磐郡  
瀬戸町  
瀬治屋


調整年月	適用
第4回 2011年03月	
第5回 2012年03月	

山陽自動車道吹田山口線		
山陽自動車道(和気~山陽)		
工種	管理用平面図	
名称	KP.118.538 ~ KP.117.838	幅尺
	STA.177+00 ~ STA.184+00	1/1000
		12
		19
西日本高速道路(株) 中国支社		

山陽自動車道吹田山口線 山陽自動車道(和気~山陽)		—	
工種	管理用平面図	—	
名称	KP.123.538 ~ KP.122.738 STA.127+00 ~ STA.135+00	幅尺	1/1000 19 19
西日本高速道路(株) 中国支社			

調整年月	適用
第1回 2005年06月	
第2回 2009年03月	
第3回 2012年03月	

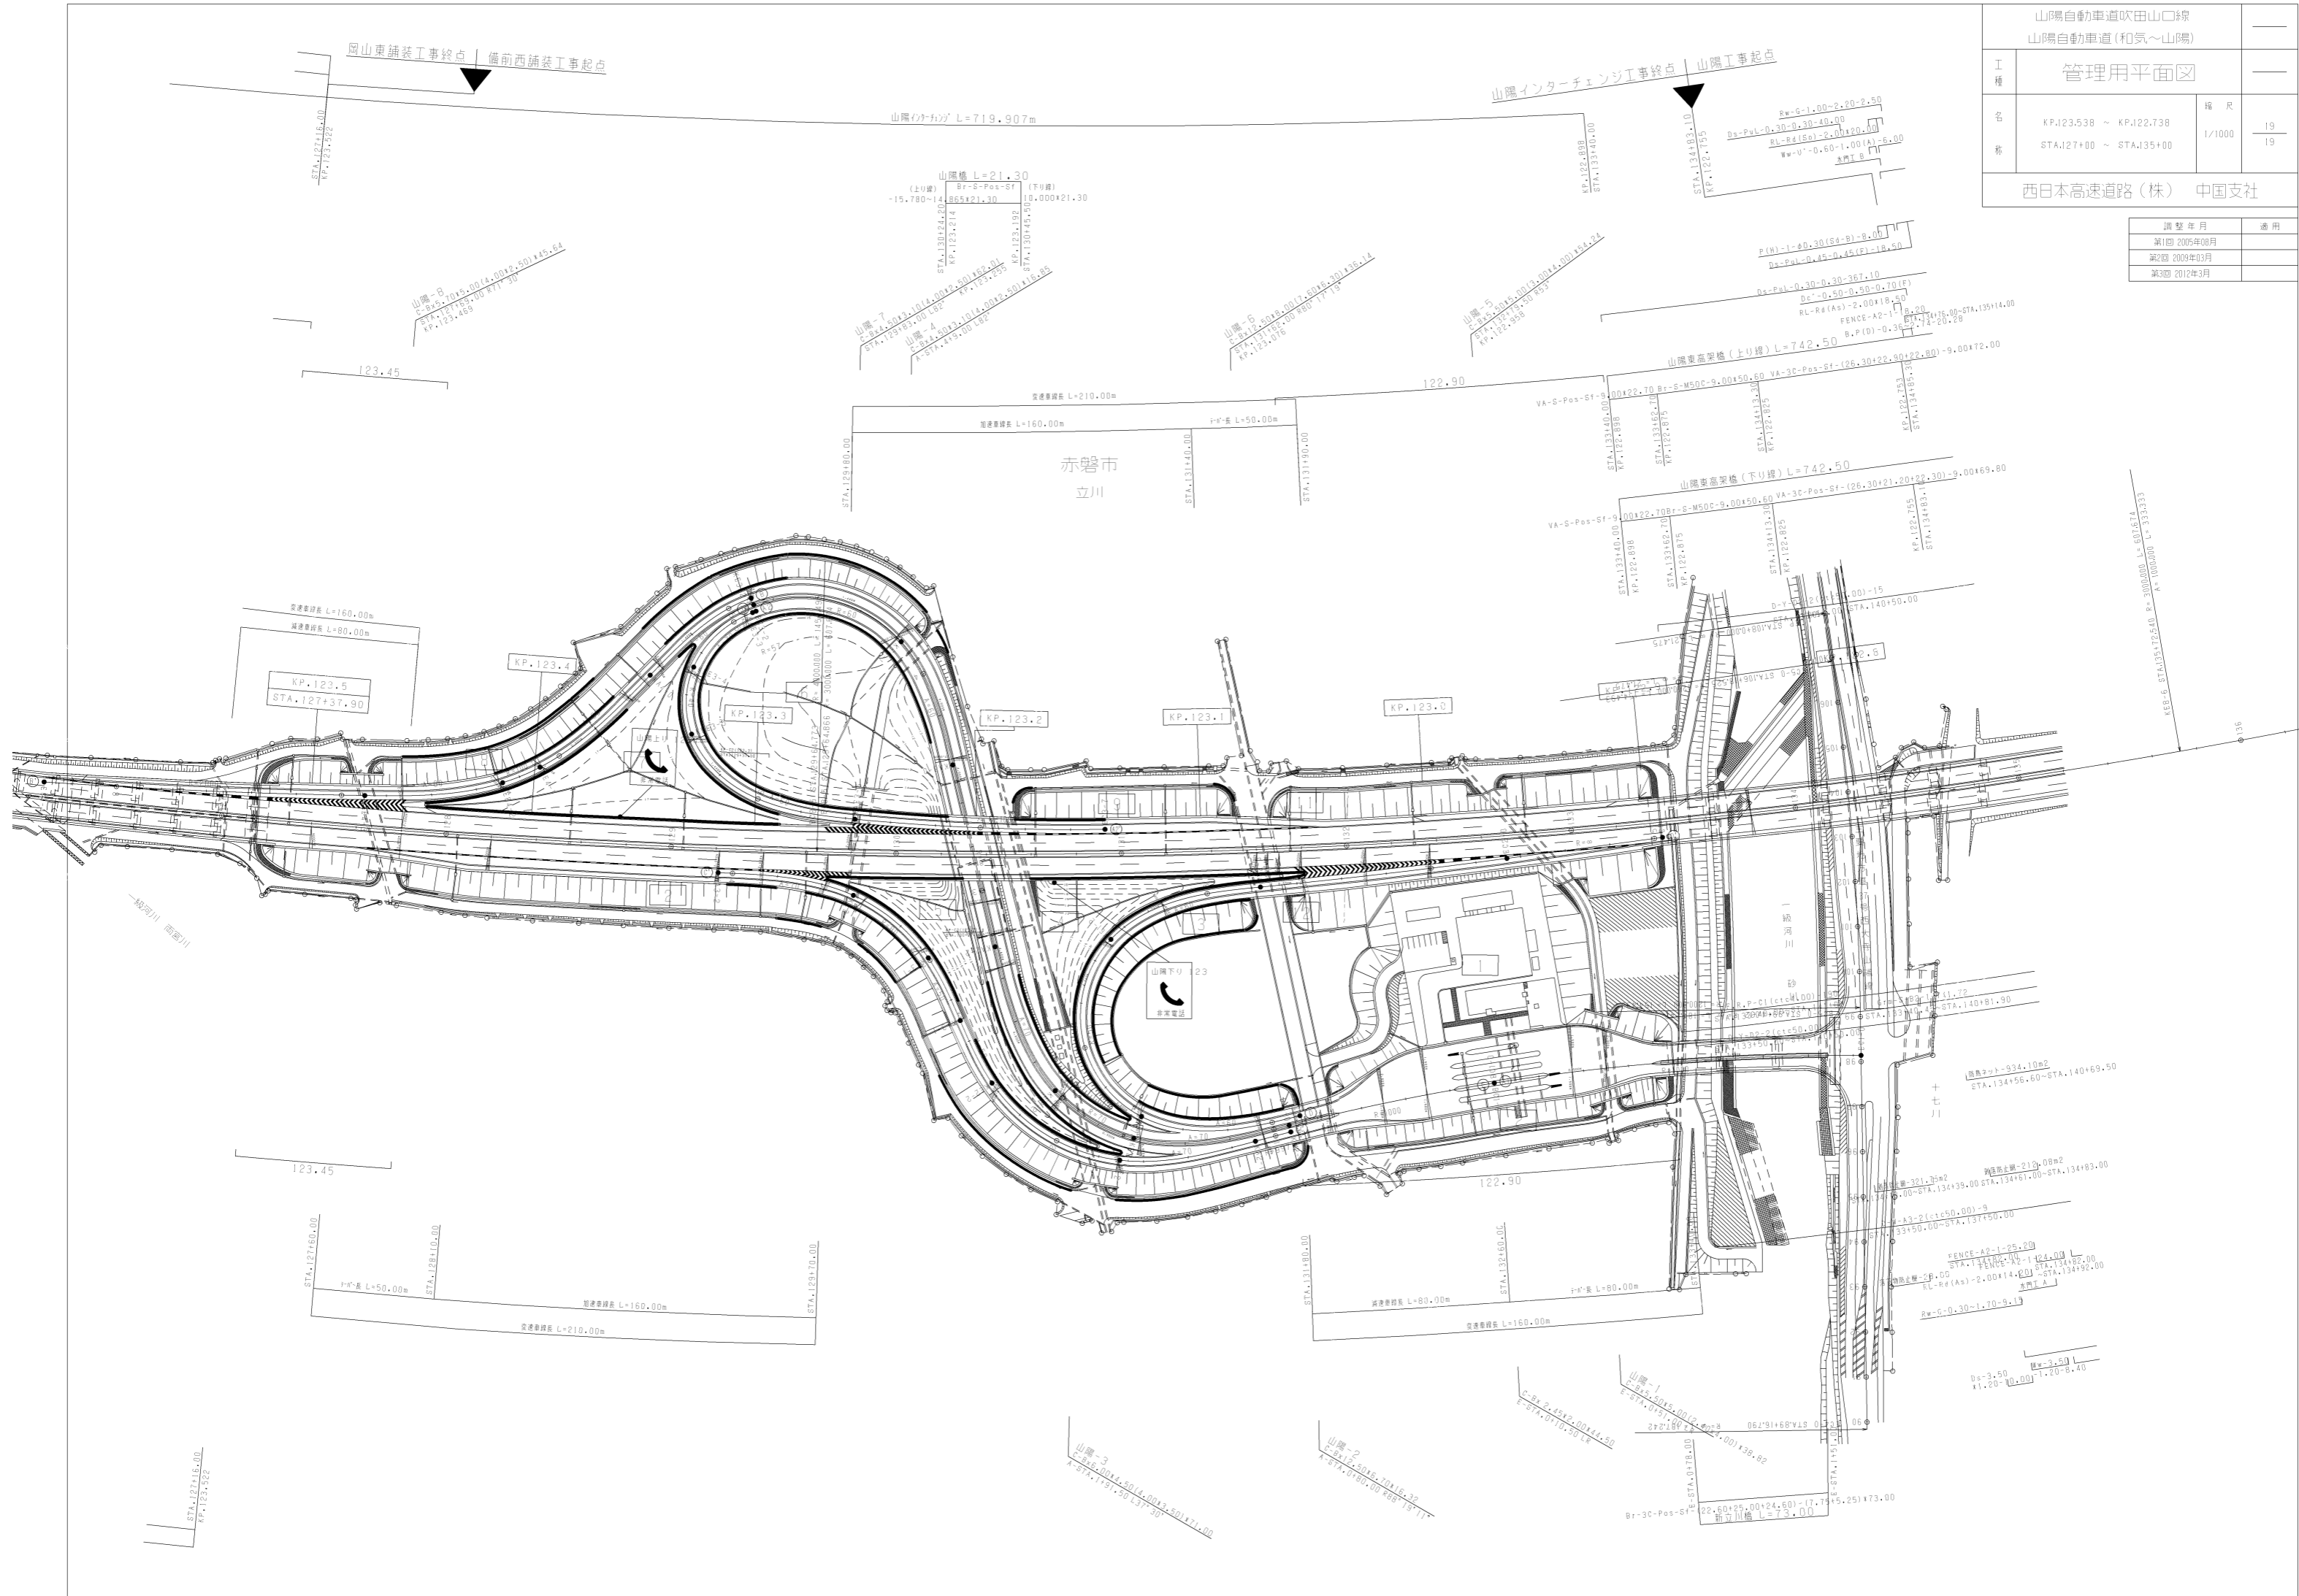

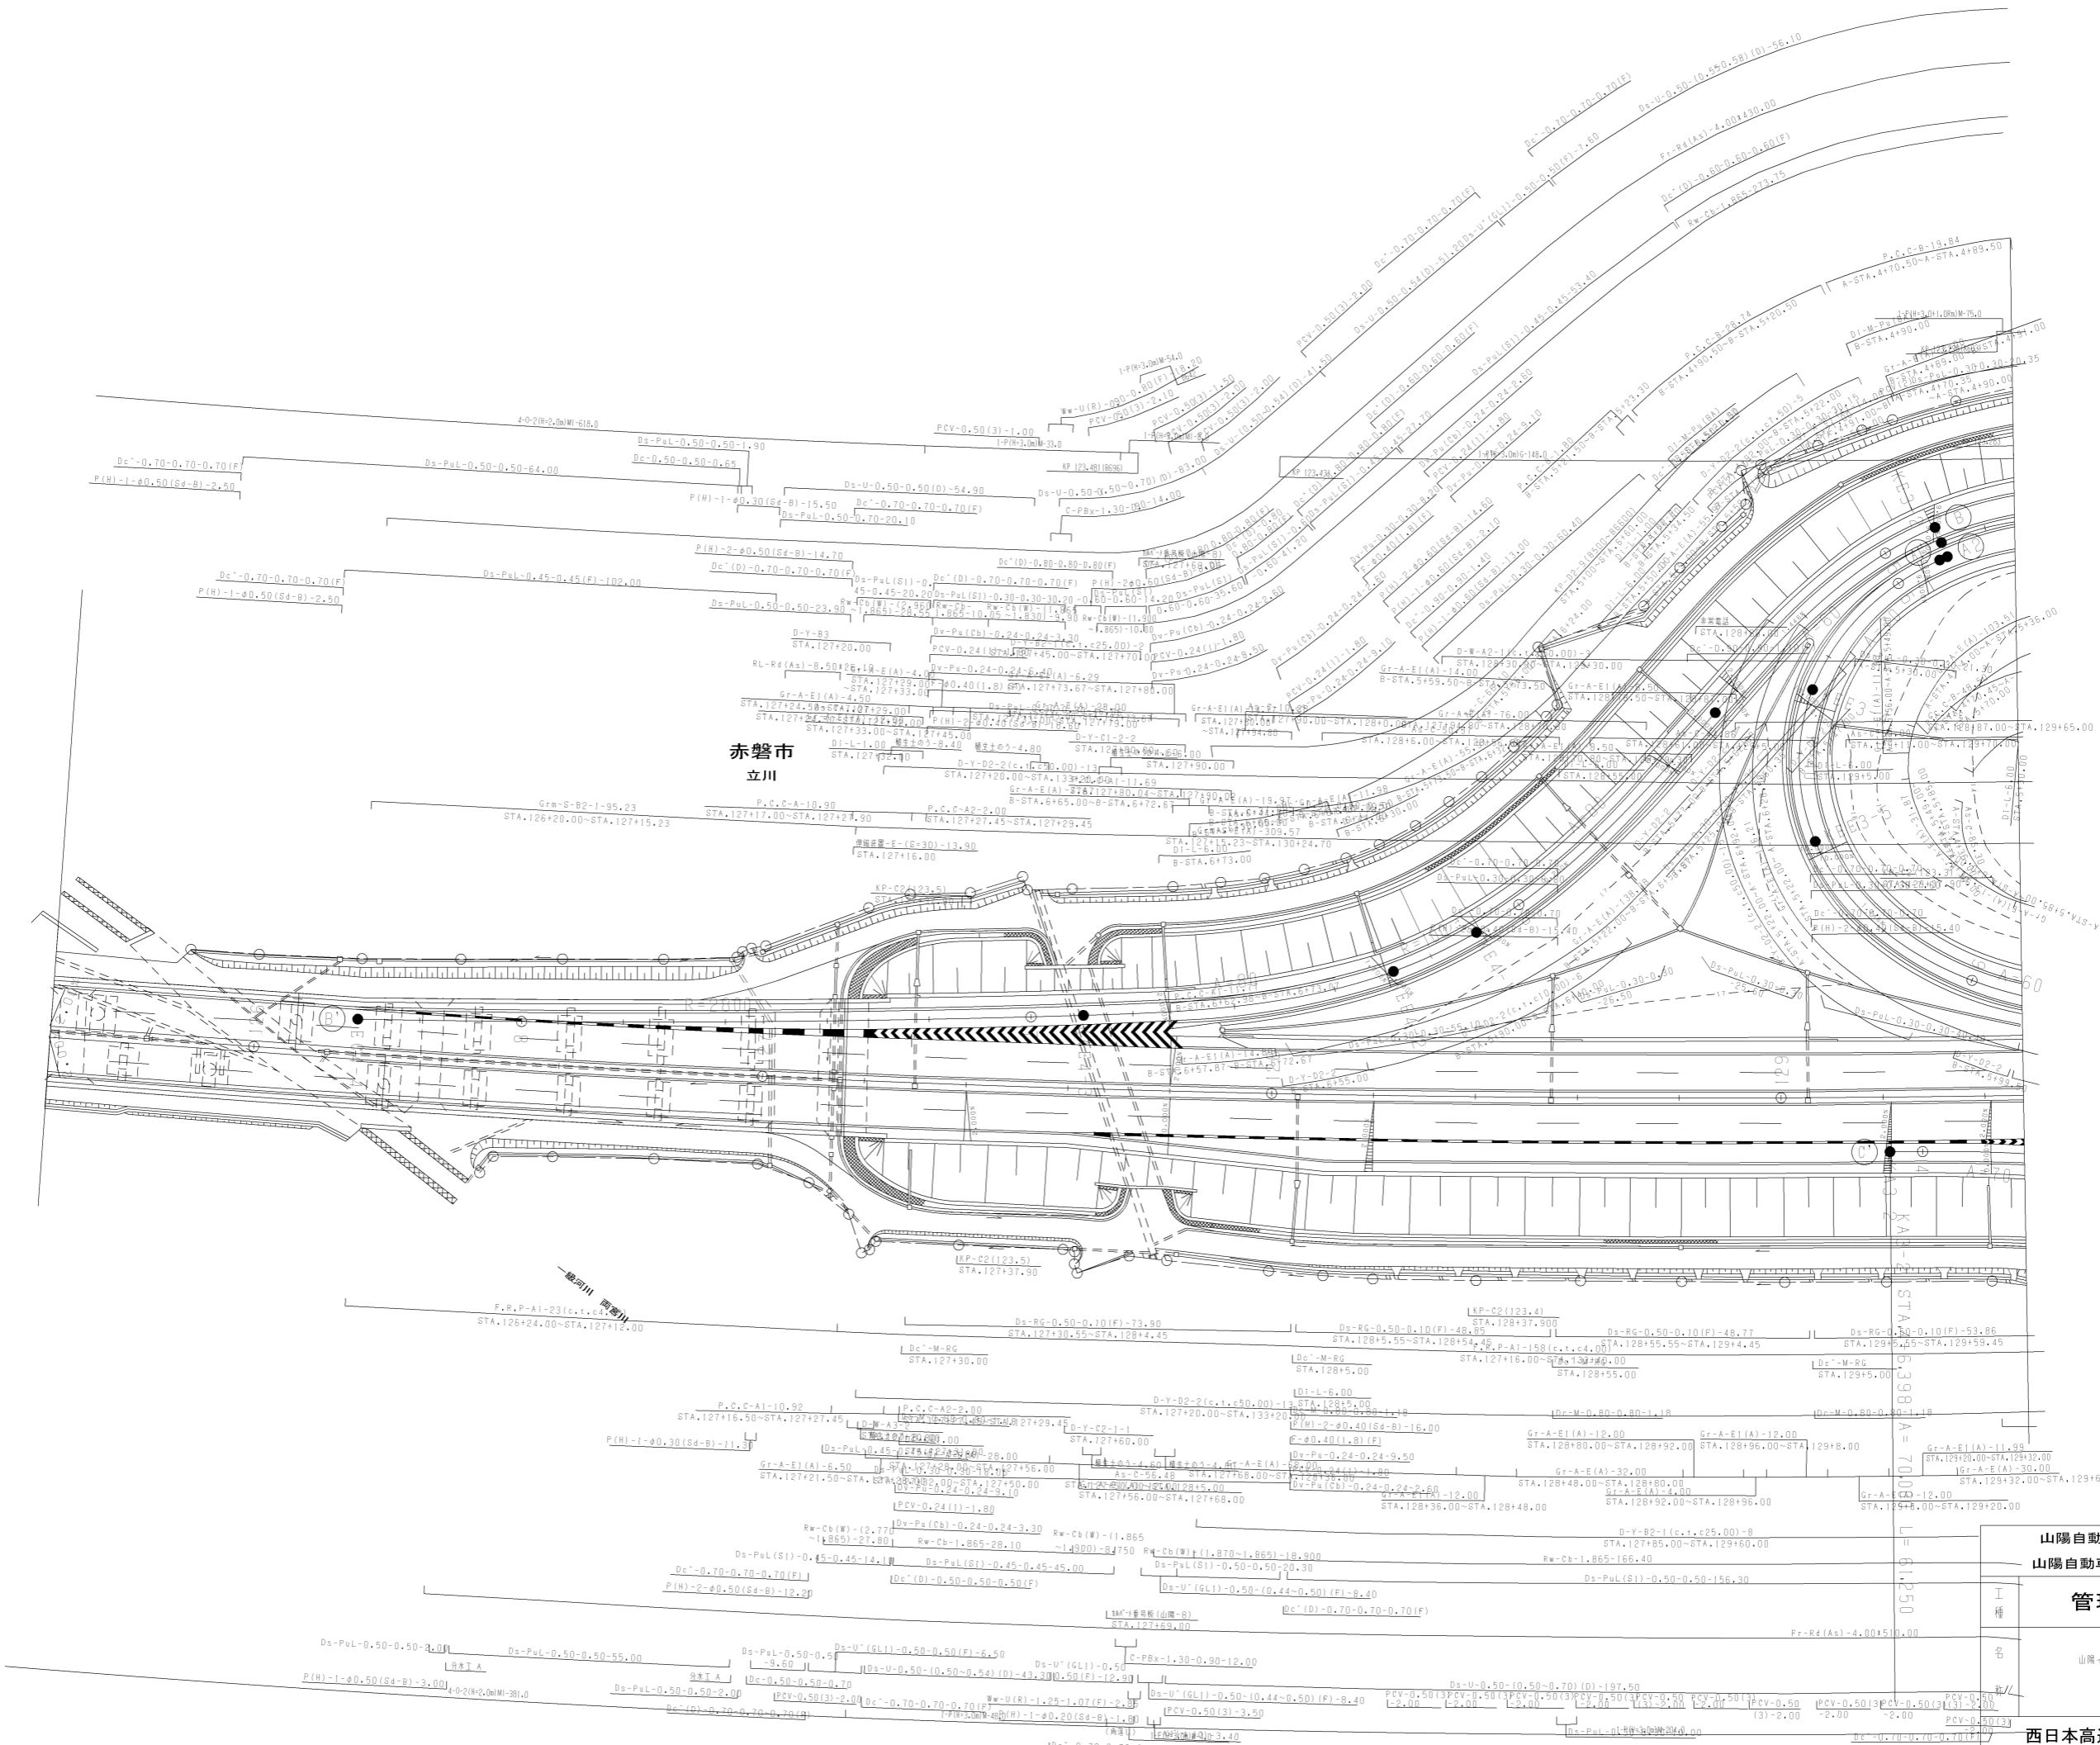


赤磐市  
立川


調査年月	適用
第2回 2014年3月	
第2回 2010年3月	
第3回 2011年3月	

山陽自動車道吹田山口線	
山陽自動車道(和氣~山陽)	
管理用平面図	
工種	
名	山陽インターチェンジ
幅尺	1/500
	3/5

山陽自動車道吹田山口線	
山陽自動車道(山陽~岡山)	
工種	管理用平面図
名称	KP.124.238 ~ KP.123.538 STA.120+00 ~ STA.127+00
縮尺	1/1000
頁数	1/21


西日本高速道路(株) 中国支社	
調整年月	適用
第4回 2014年3月	
第5回 2021年03月	
第6回 2022年03月	

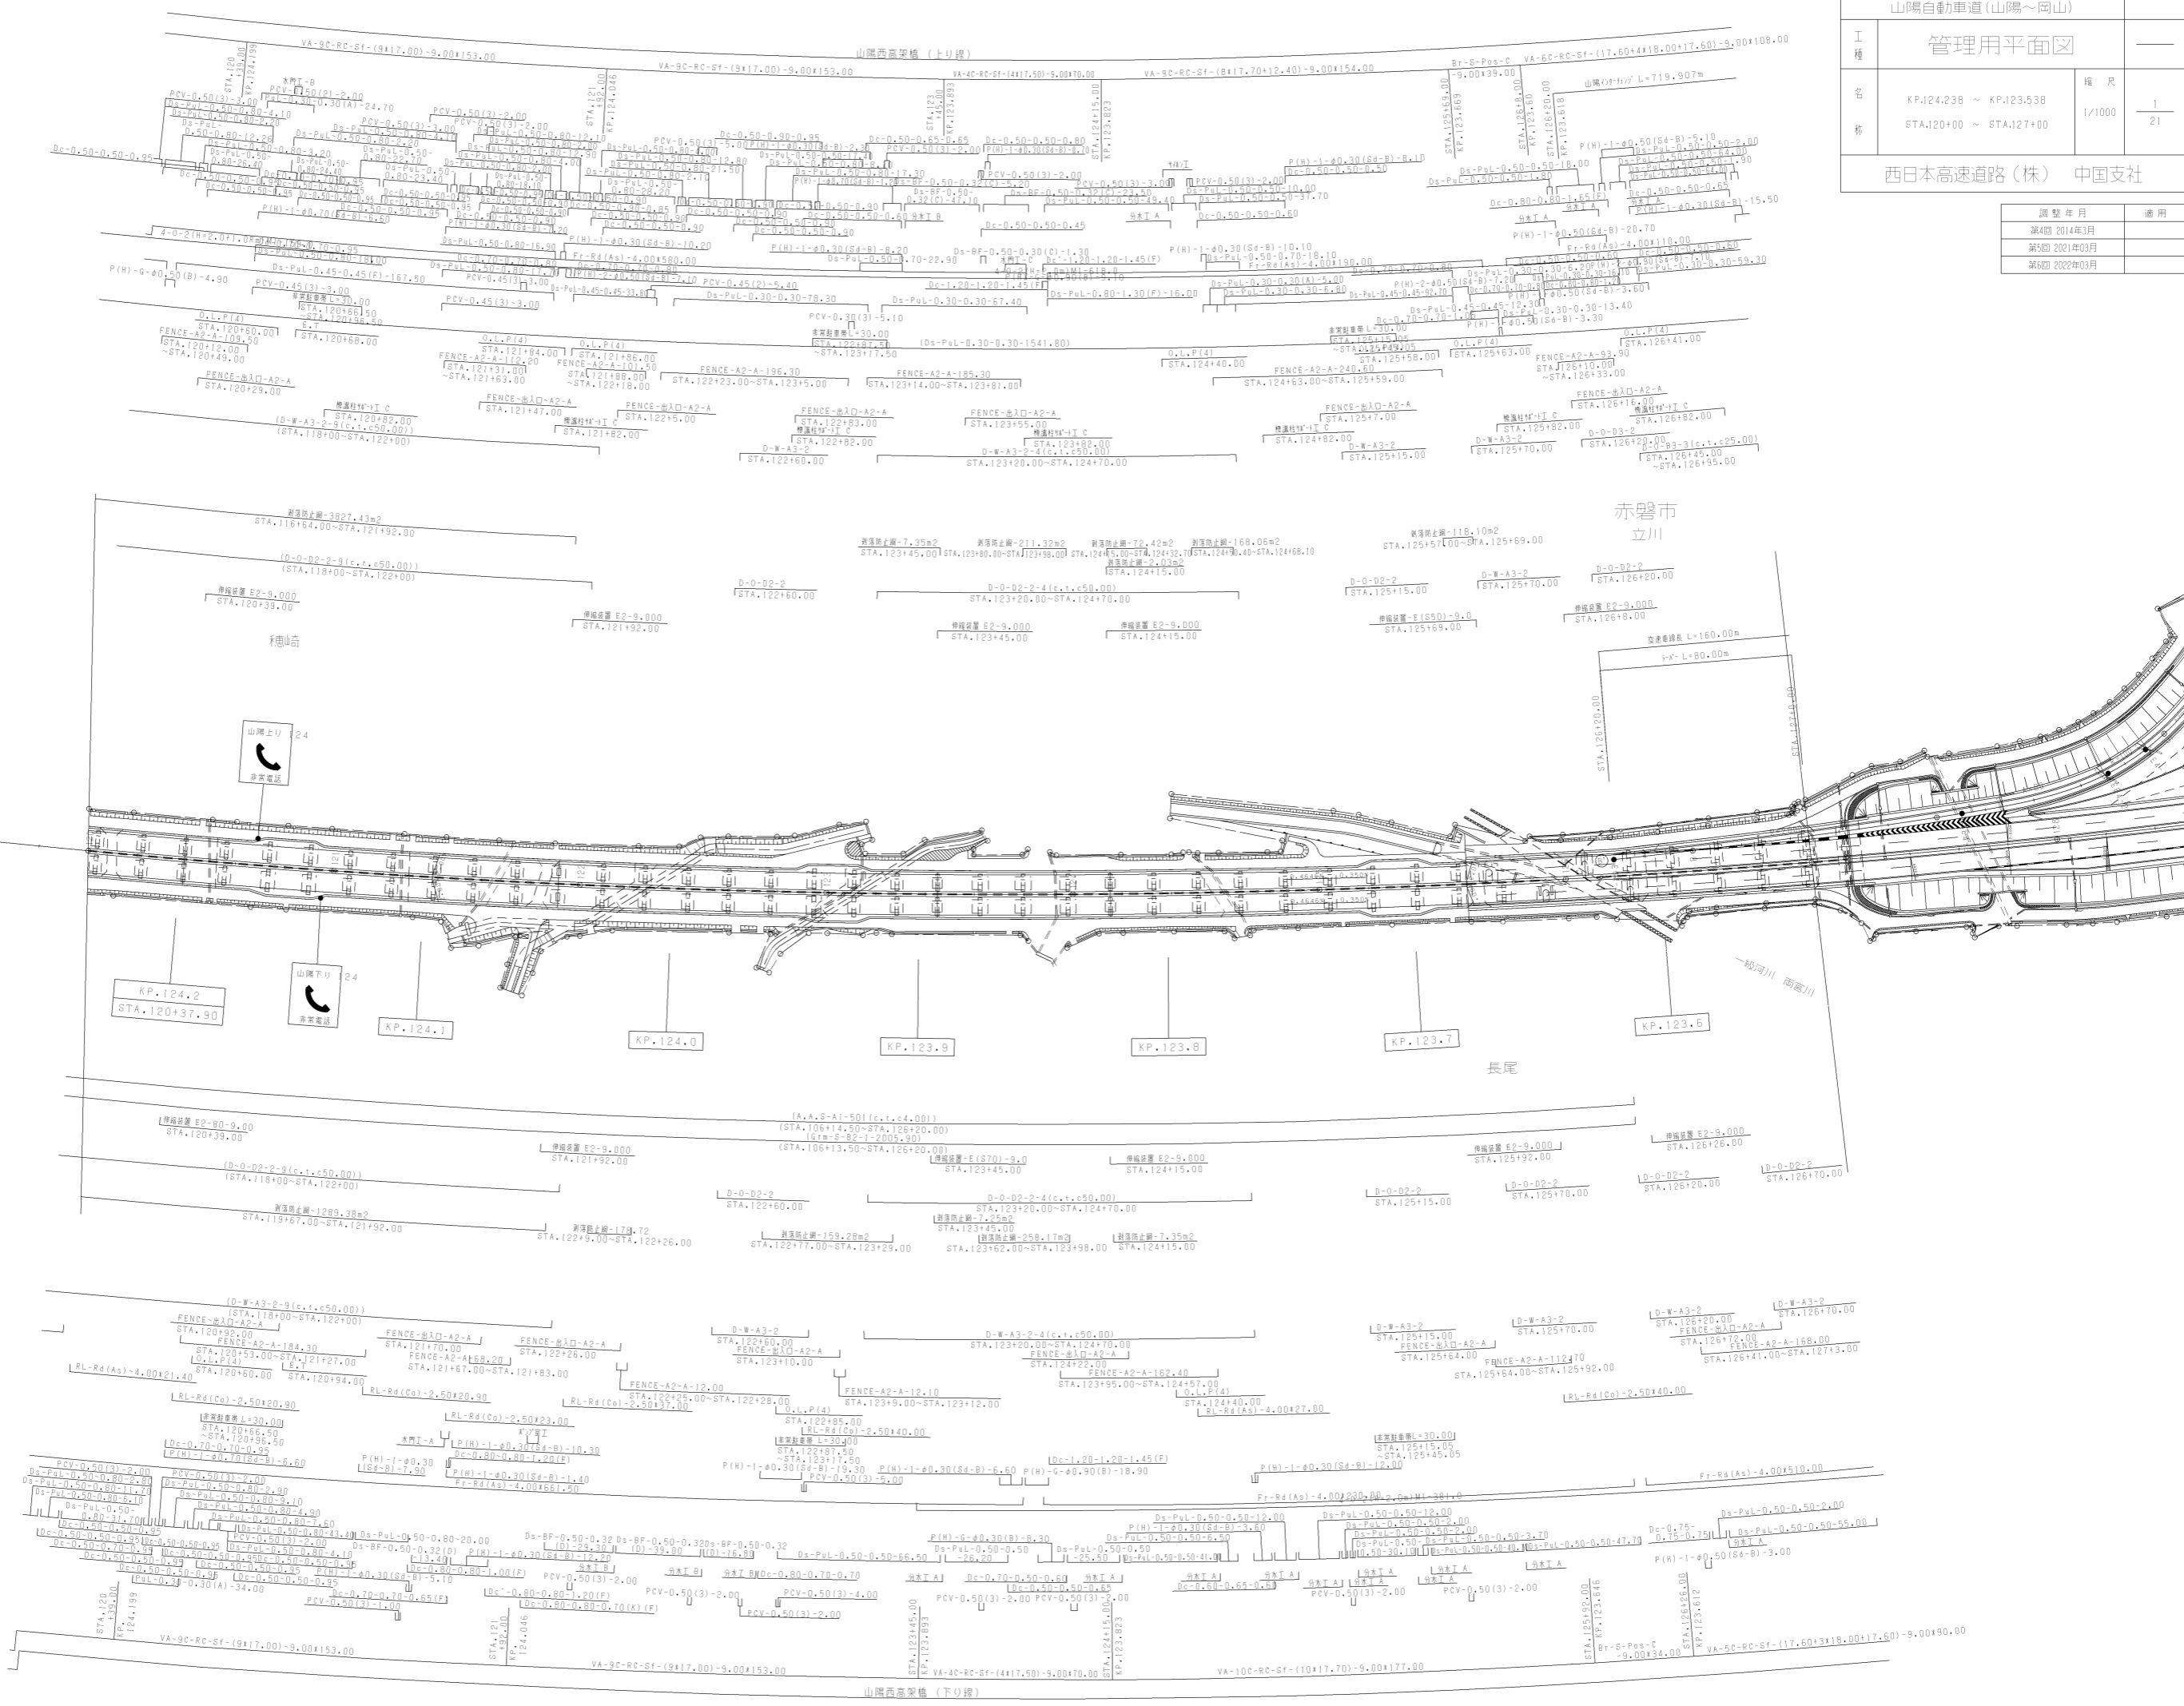

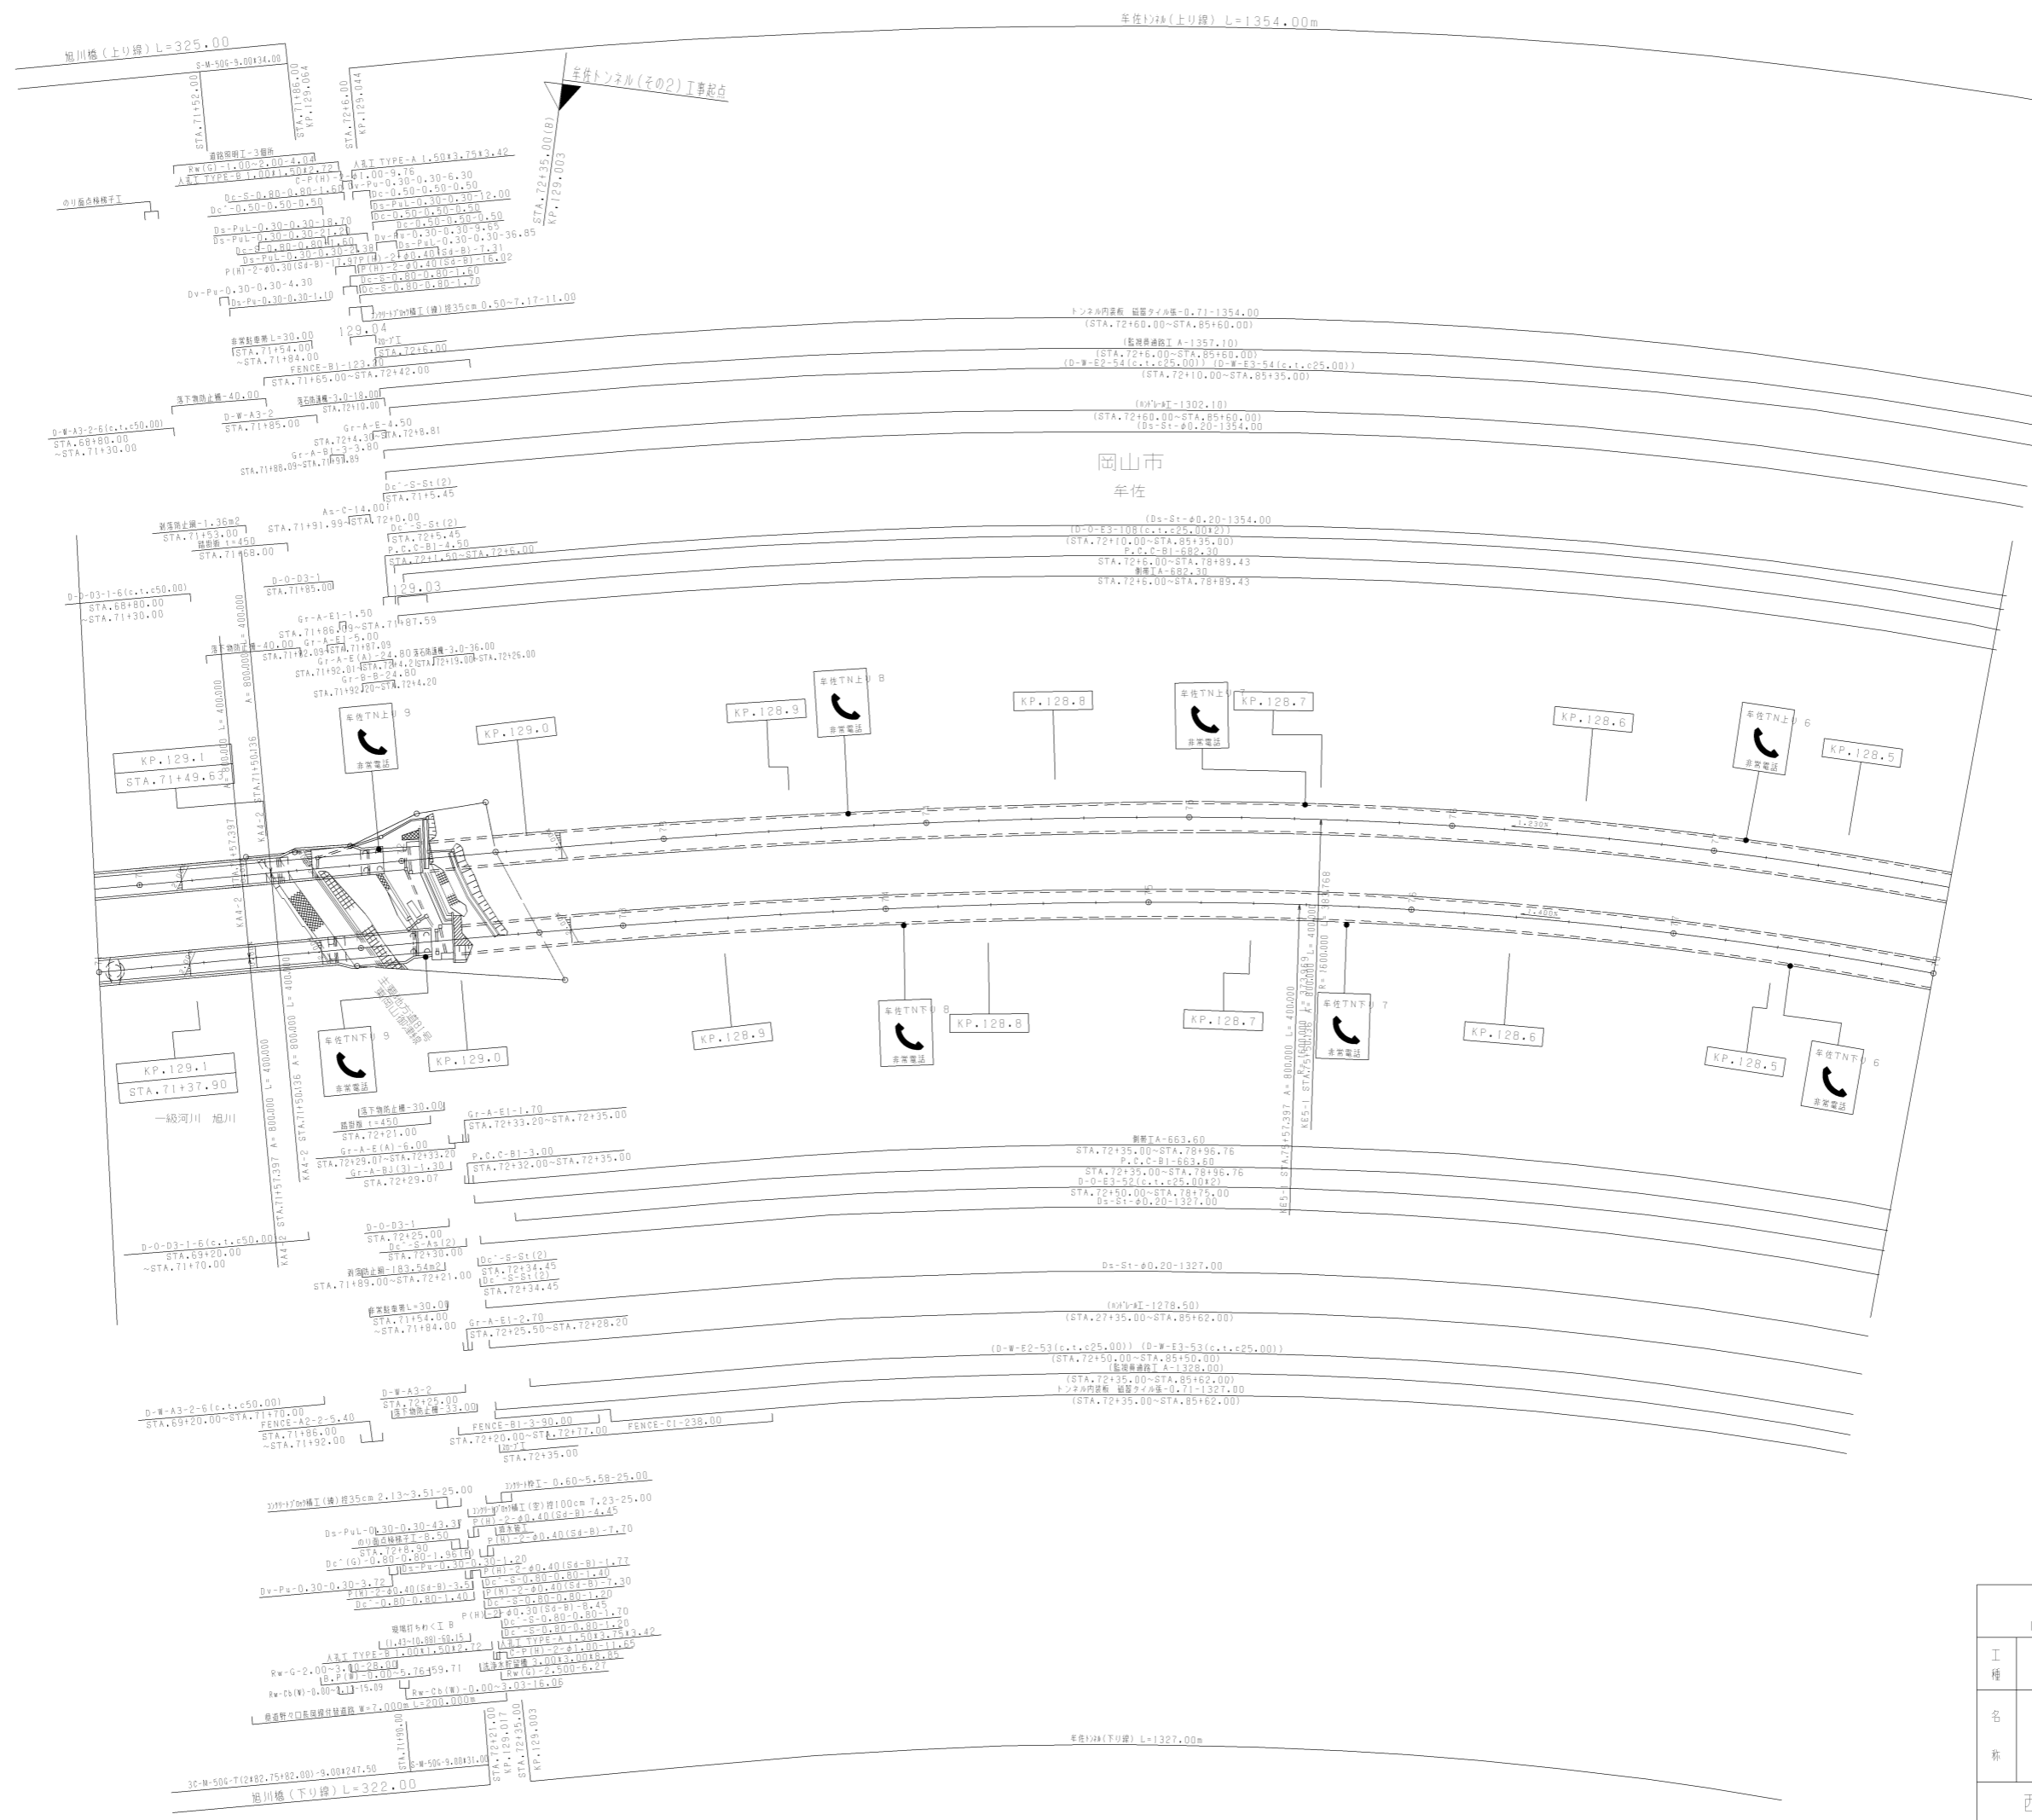


調整年月	適用
第5回 2018年3月	
第6回 2019年3月	
第7回 2021年03月	

山陽自動車道吹田山口線		—	
山陽自動車道(山陽~岡山)		—	
工種	管理用平面図	幅尺	—
名称	KP.129.150 ~ KP.128.450 STA.71+00 ~ STA.78+00	縮尺	1/1000
			8 21
西日本高速道路(株) 中国支社			

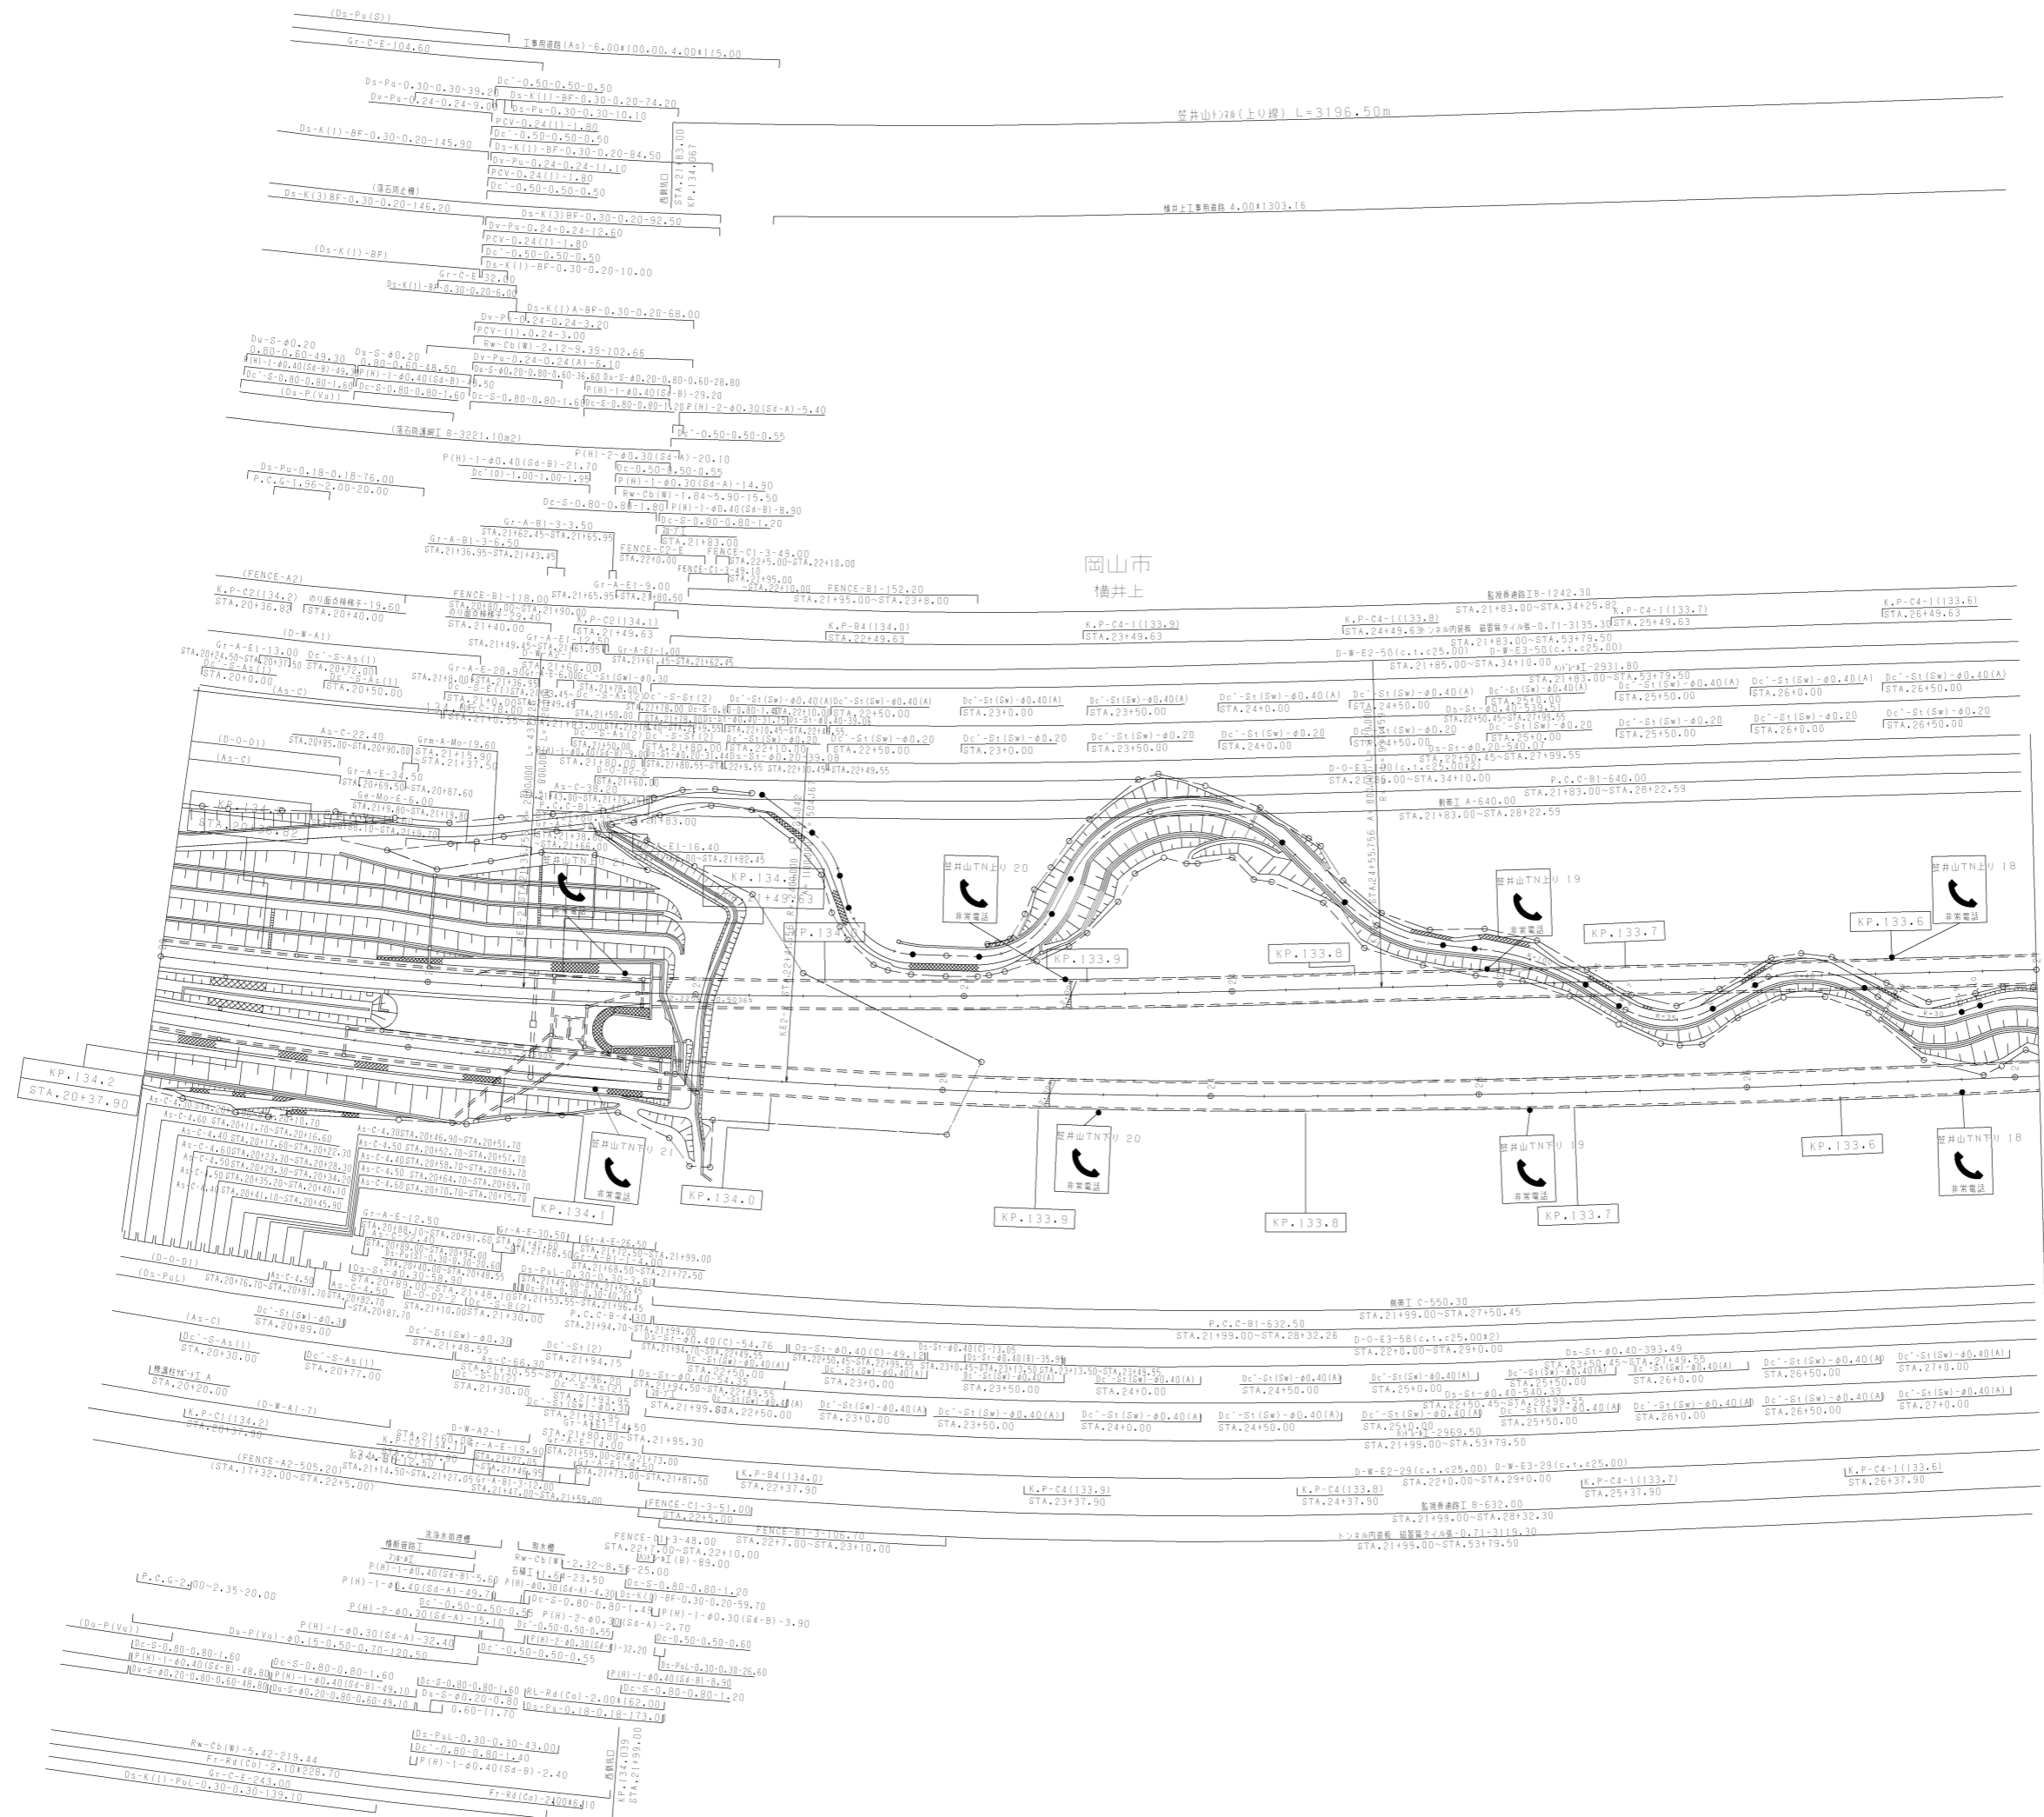

調整年月	適用
第2回 2016年3月	
第3回 2018年3月	
第4回 2019年3月	


山陽自動車道吹田山口線		
山陽自動車道(山陽～岡山)		
工種	管理用平面図	
名称	KP.134.237 ~ KP.133.550 STA.20+00 ~ STA.27+00	幅尺 1/1000 15 21

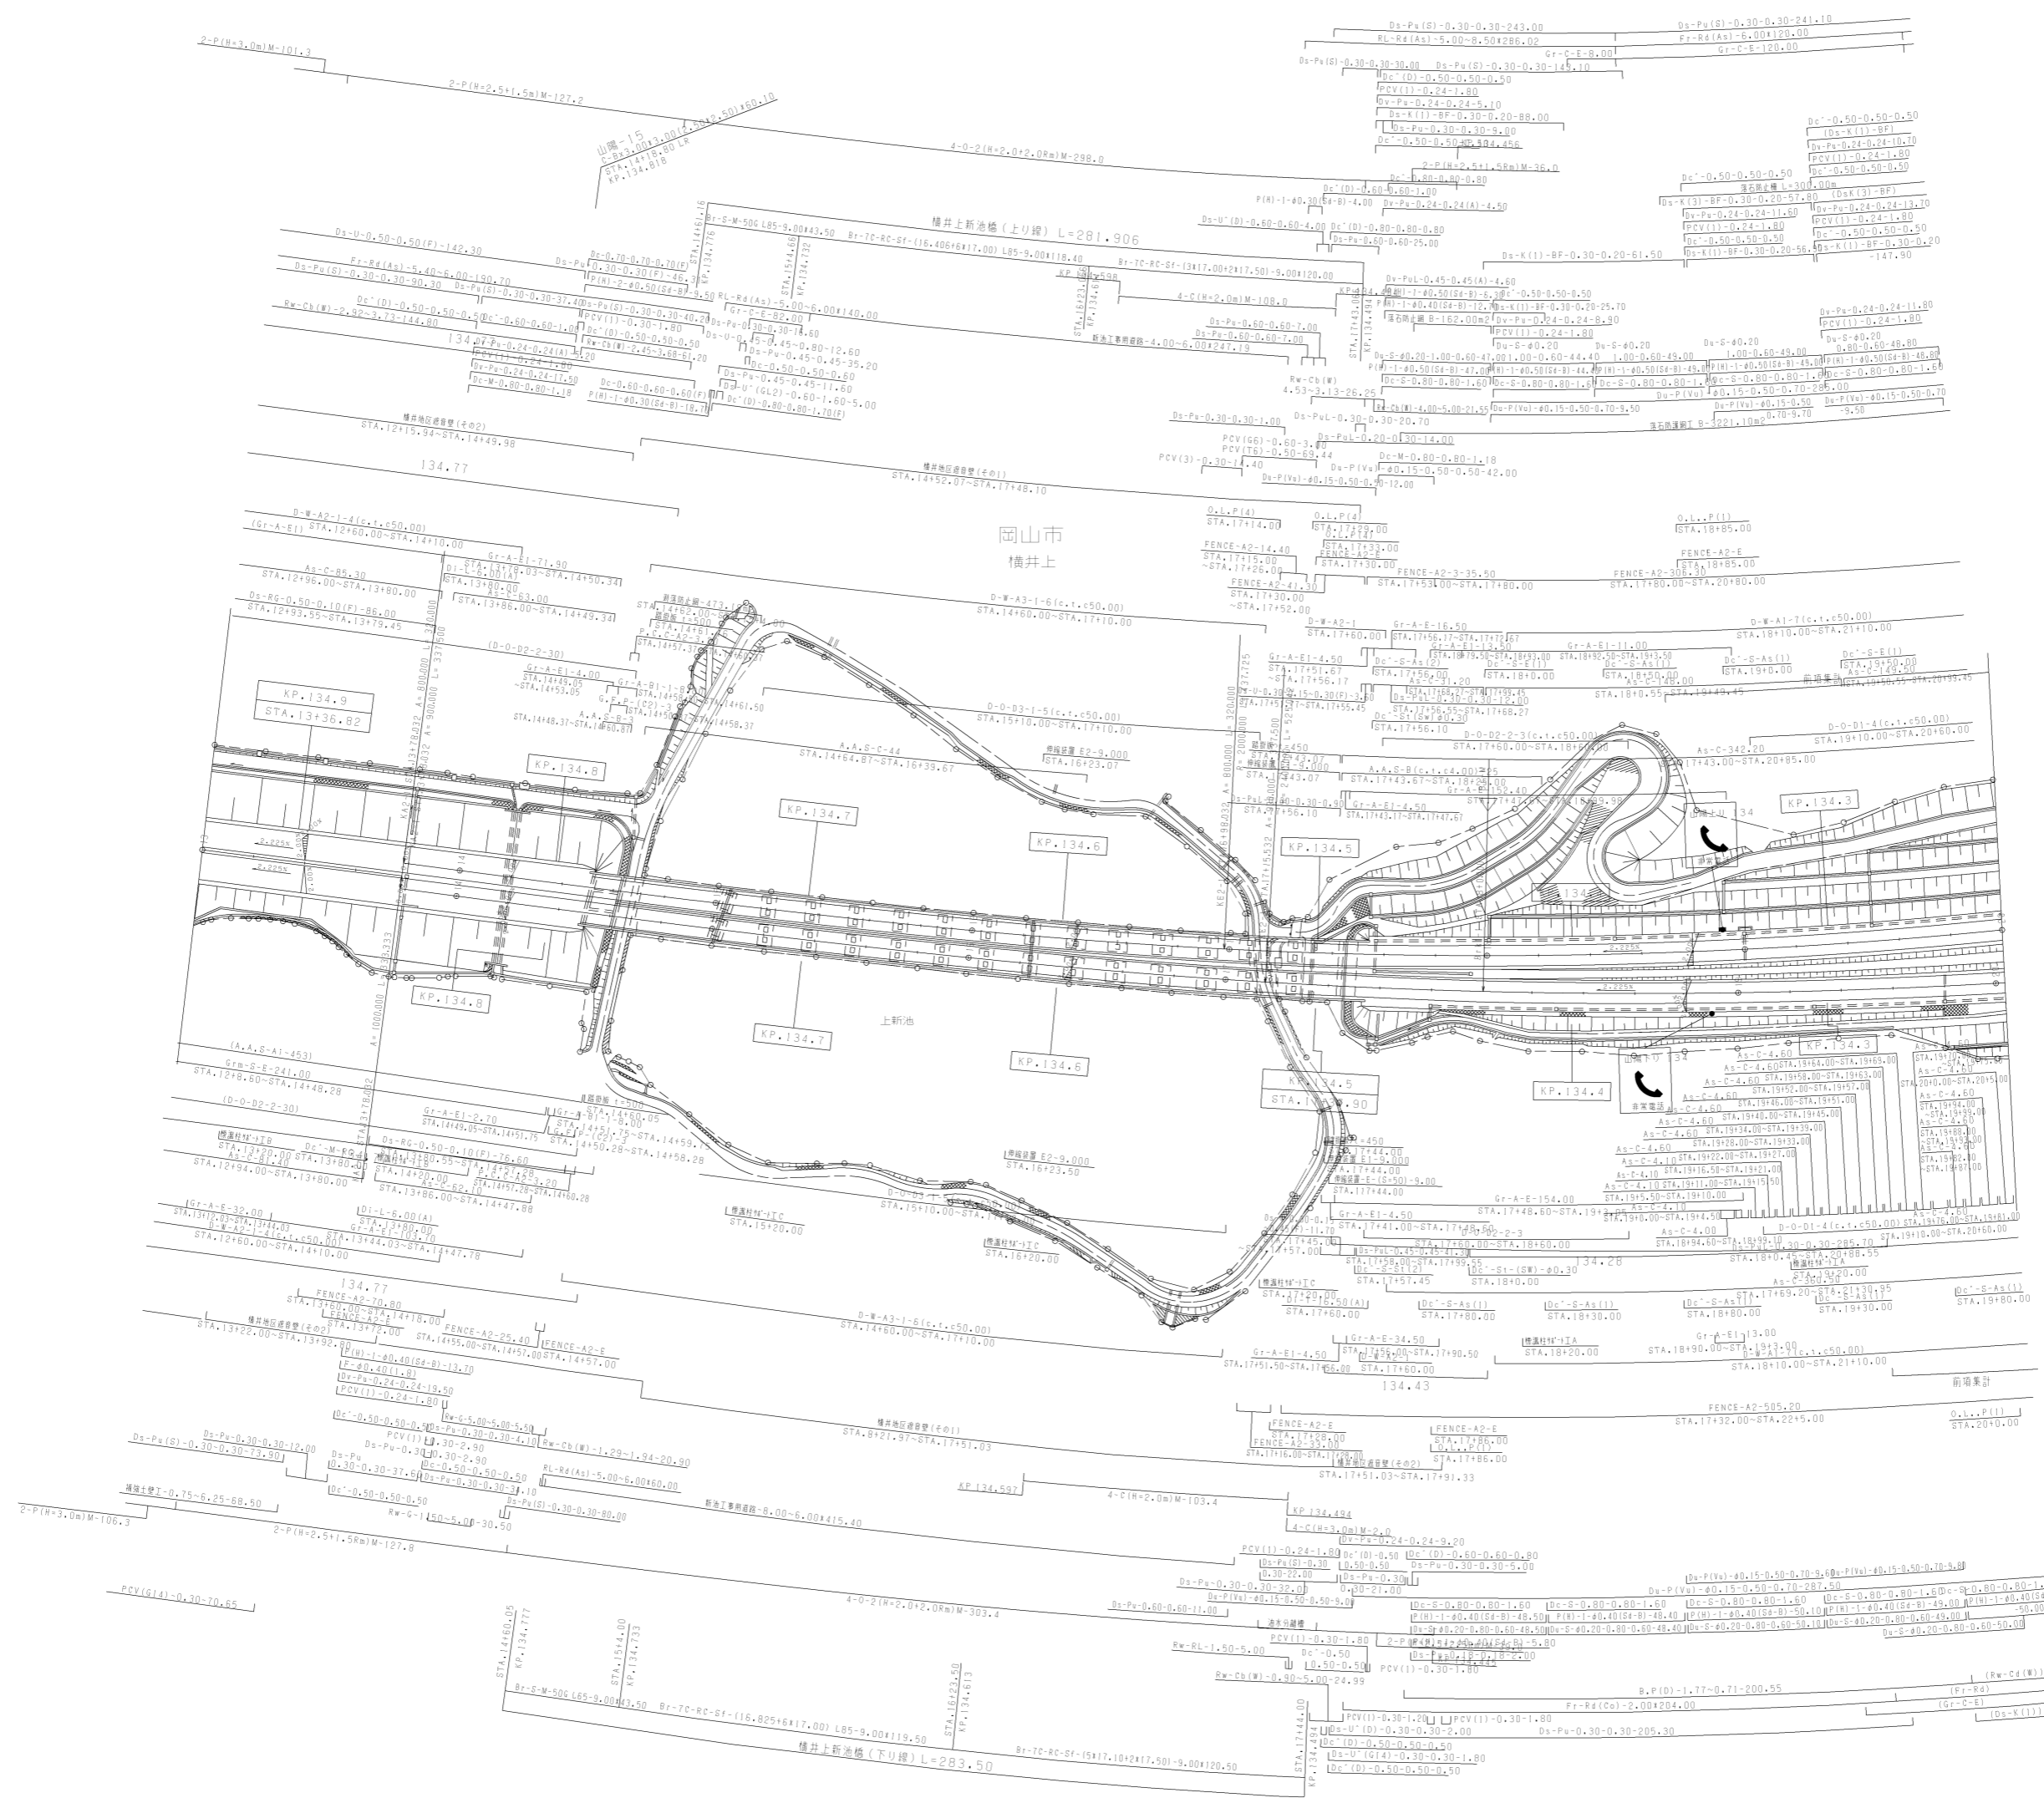

調整年月	適用
第3回 2014年3月	—
第4回 2016年3月	—
第5回 2018年03月	—


山陽自動車道吹田山口線		
山陽自動車道(山陽～岡山)		
工種	管理用平面図	—
名称	KP.134.937 ~ KP.134.237 STA.134.00 ~ STA.20+00	縮尺 1/1000 16 21
西日本高速道路(株) 中国支社		



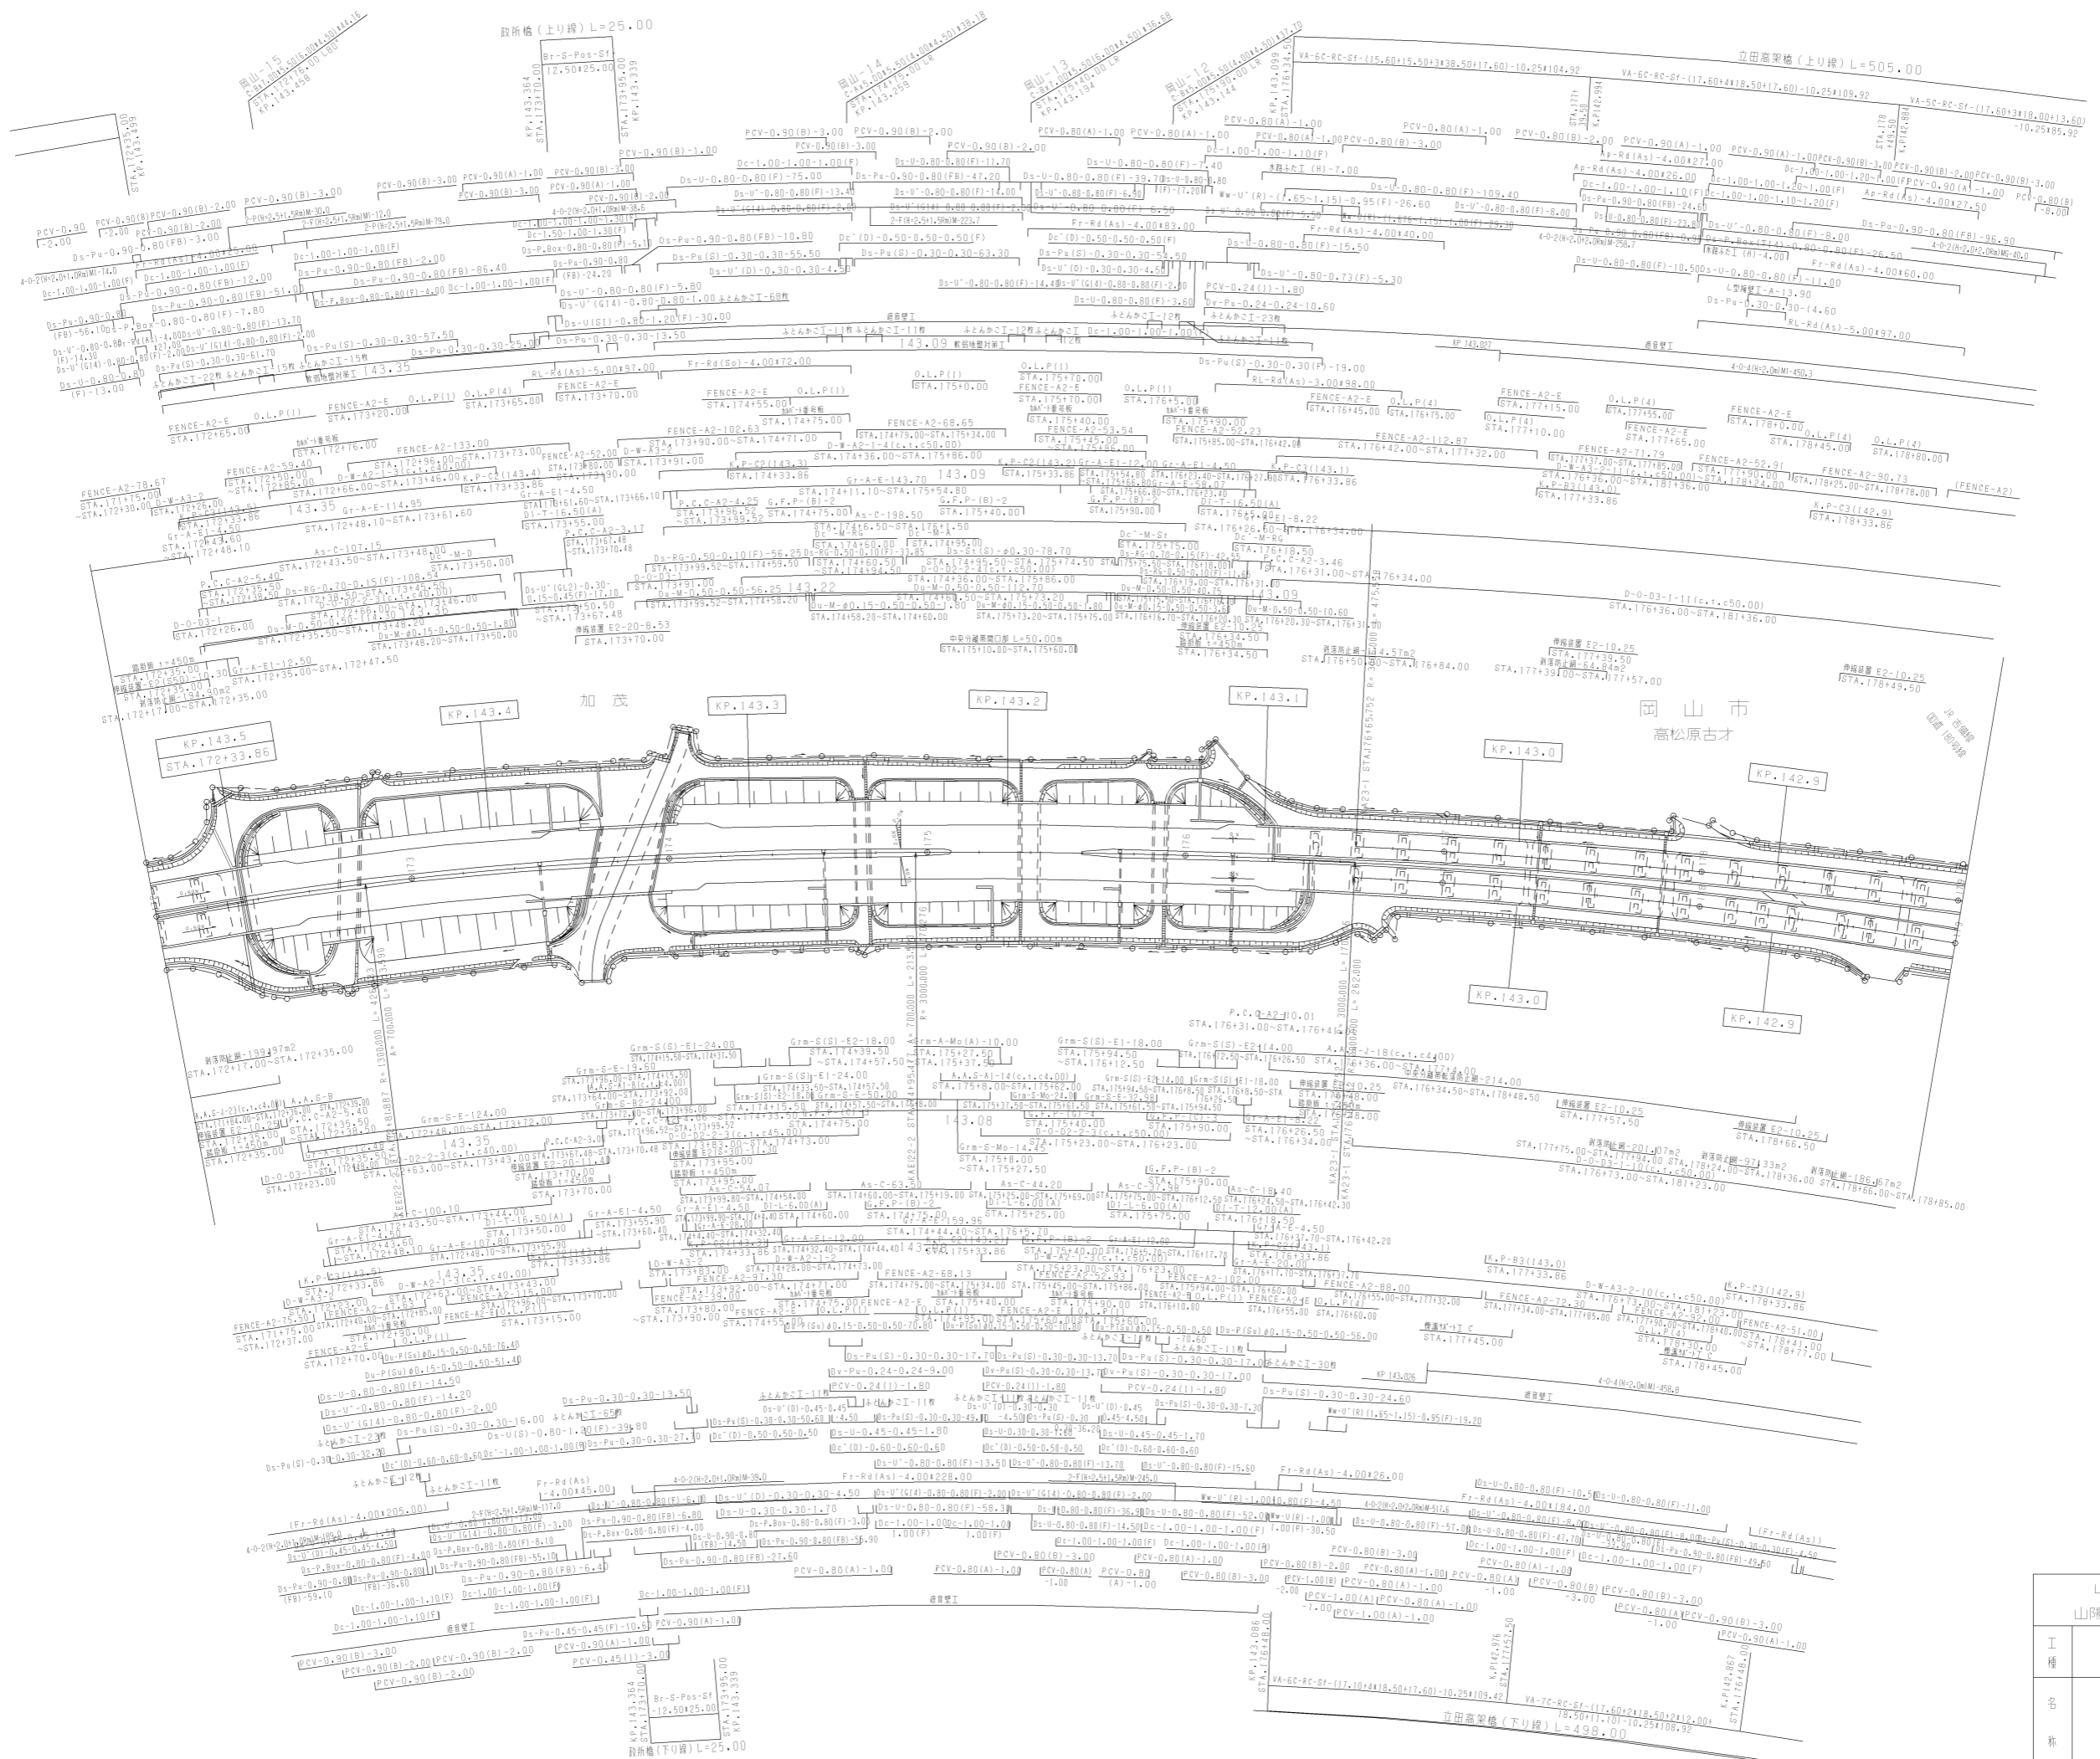

調整年月	適用
第5回 2015年3月	
第6回 2018年3月	
第7回 2021年3月	

山陽自動車道吹田山口線		
山陽自動車道(岡山~岡山JCT)		
工種	管理用平面図	
名称	KP.143.534 ~ KP.142.834 STA.172+00 ~ STA.179+00	幅尺 1/1000 9 10

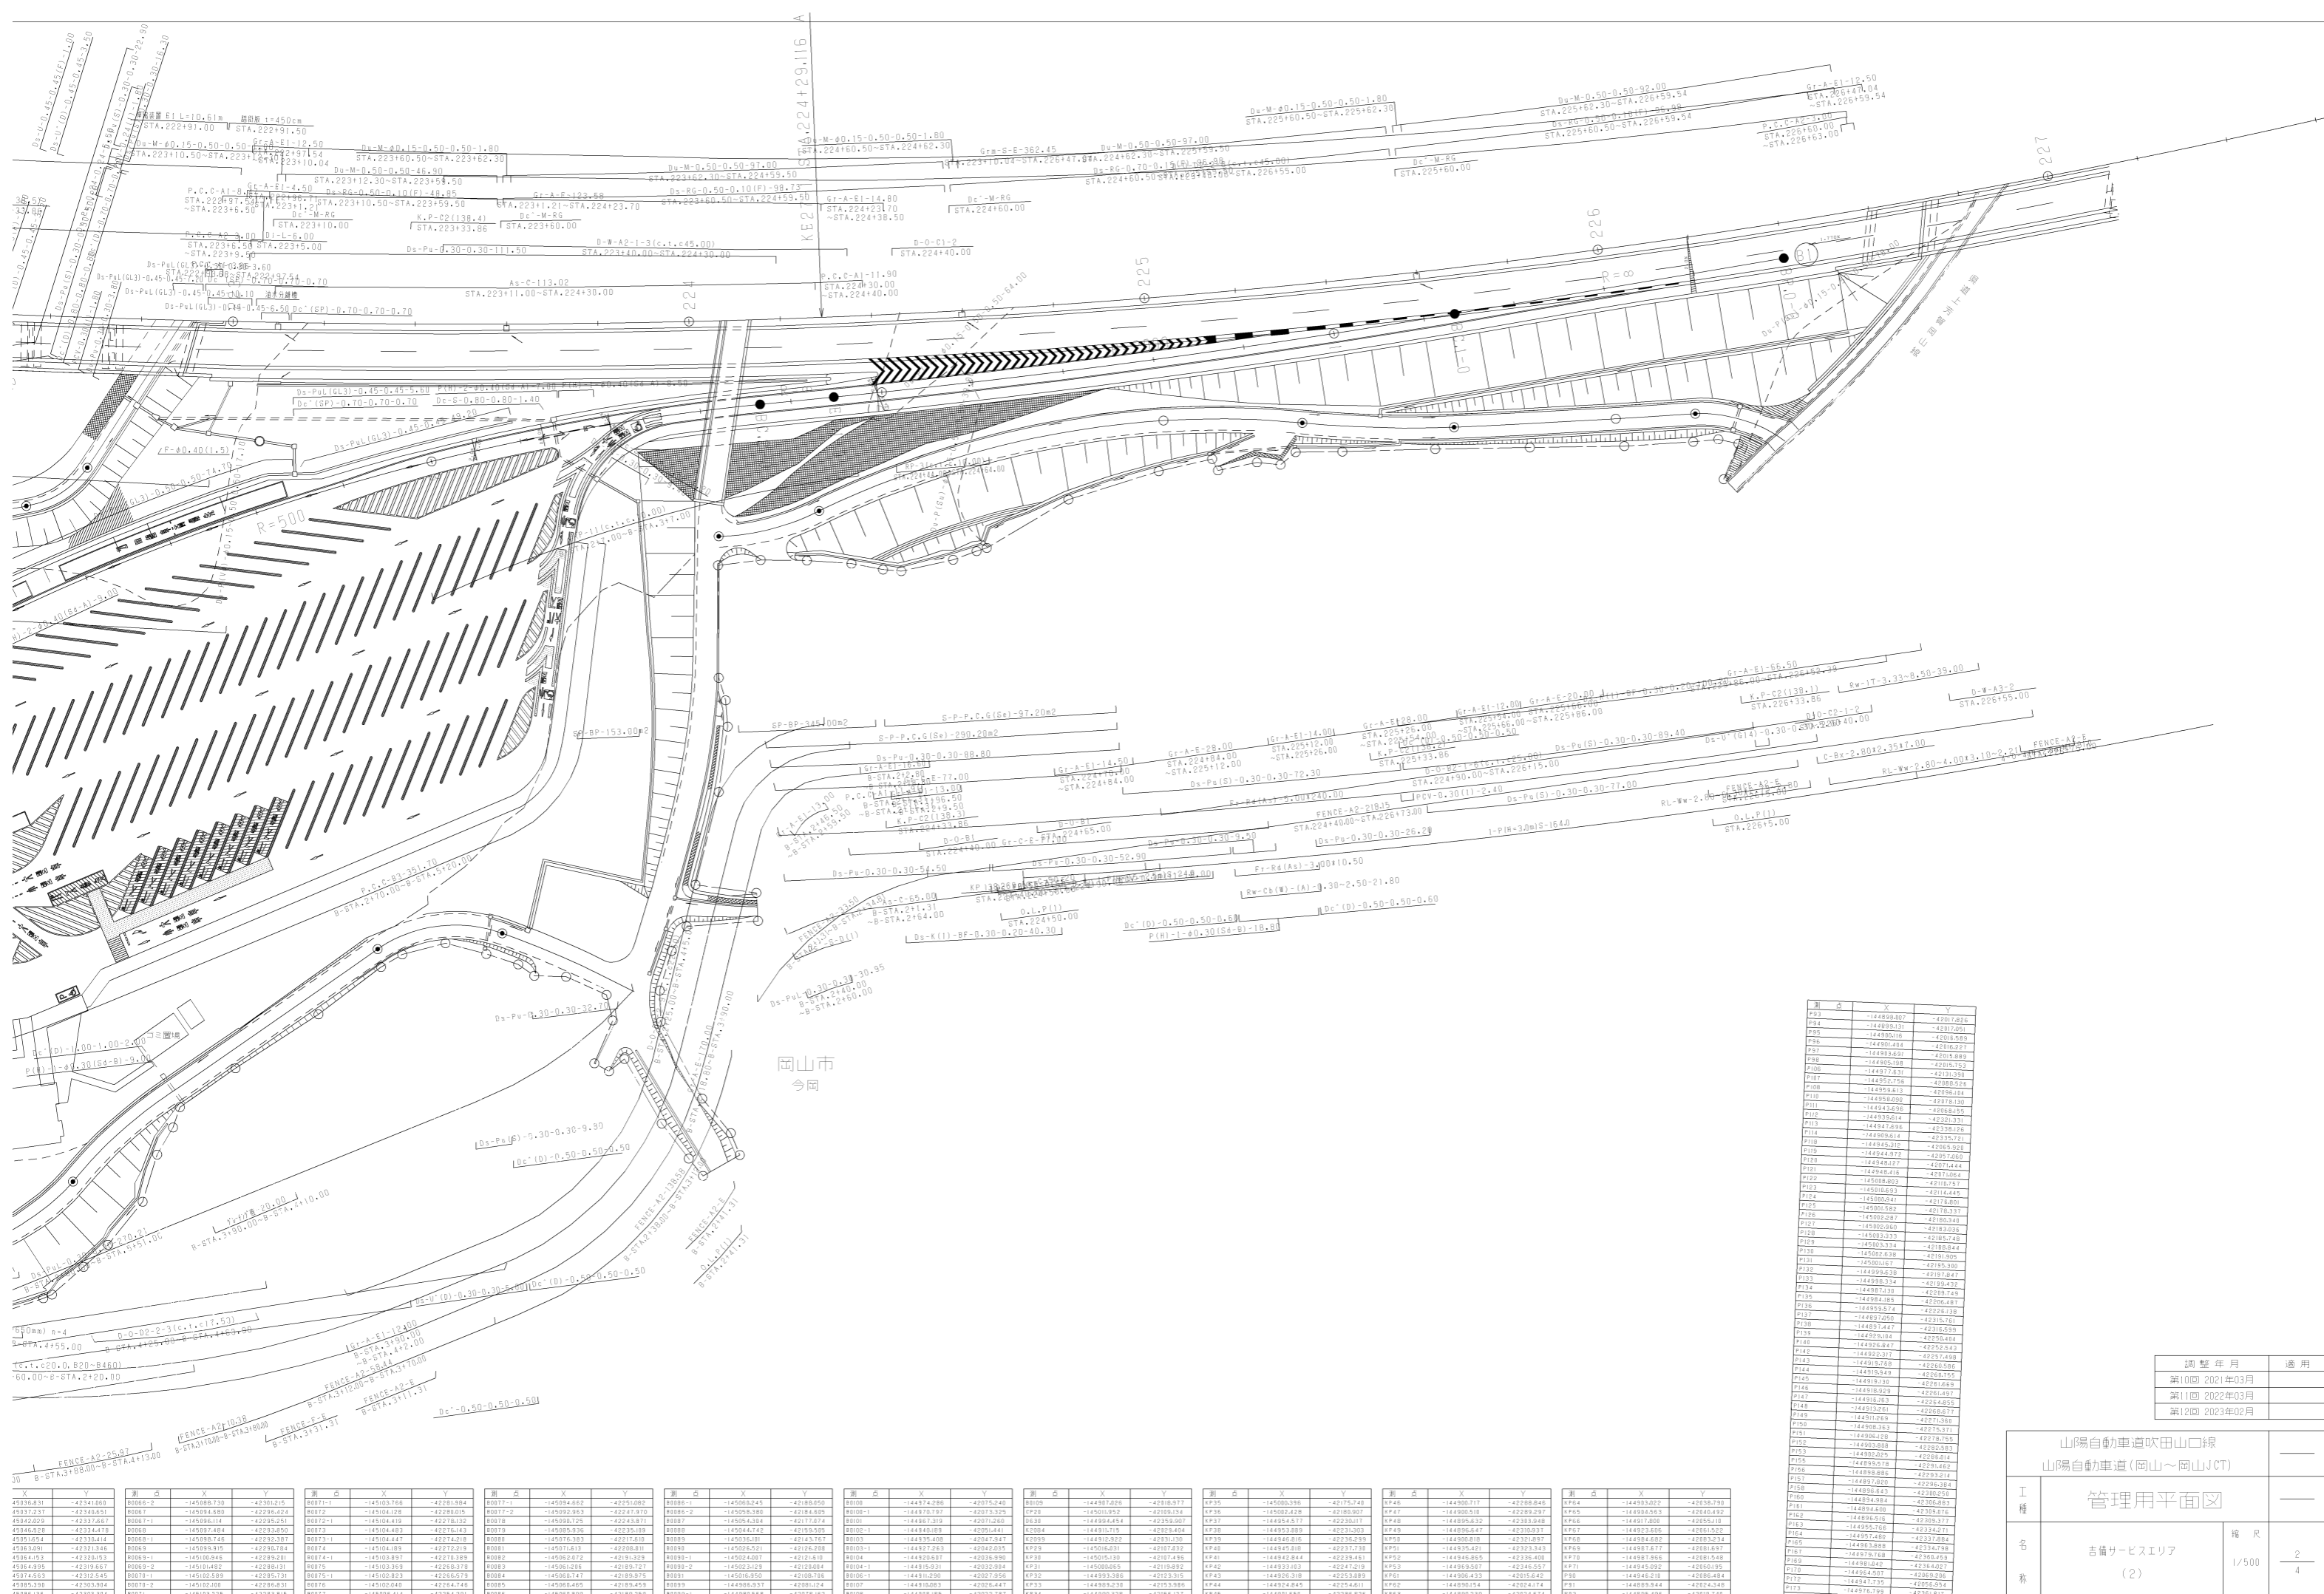

岡山市  
岡

測点	X	Y
P03	-144898.007	-42018.024
P04	-144898.121	-42017.901
P05	-144900.016	-42016.689
P06	-144900.488	-42016.627
P07	-144903.697	-42016.889
P08	-144905.198	-42016.793
P09	-144907.763	-42016.398
P10	-144907.958	-42016.928
P100	-144958.613	-42088.026
P101	-144958.028	-42078.130
P102	-144958.396	-42068.555
P103	-144958.914	-42058.350
P104	-144947.896	-42038.128
P105	-144950.614	-42035.721
P106	-144952.958	-42029.760
P107	-144944.372	-42029.760
P108	-144948.627	-42014.444
P109	-144948.618	-42013.064
P110	-144950.803	-42016.757
P111	-144950.653	-42014.445
P112	-144950.841	-42014.800
P113	-144950.582	-42017.331
P114	-144950.287	-42018.348
P115	-144950.660	-42018.036
P116	-144950.333	-42018.748
P117	-144950.630	-42018.844
P118	-144950.630	-42019.305
P119	-144950.167	-42019.305
P120	-144950.630	-42019.247
P121	-144950.537	-42023.017
P122	-144896.632	-42035.048
P123	-144897.138	-42035.743
P124	-144984.183	-42036.481
P125	-144978.574	-42034.338
P126	-144993.255	-42034.338
P127	-144893.443	-42035.598
P128	-144928.184	-42035.484
P129	-144928.387	-42032.543
P130	-144922.317	-42027.488
P131	-144913.748	-42026.986
P132	-144913.849	-42026.753
P133	-144913.938	-42026.683
P134	-144913.938	-42026.430

調整年月	適用
第10回 2021年03月	—
第11回 2022年03月	—
第12回 2023年02月	—

山陽自動車道吹田山口線  
山陽自動車道(岡山～岡山JCT)

管理用平面図

吉備サービスエリア

(2)


縮尺 1/500


4

西日本高速道路(株) 中国支社

山陽自動車道吹田山口線		—	
山陽自動車道(岡山JCT~倉敷JCT)		—	
工種	管理用平面図	—	
名称	KP.148.460 ~ KP.147.760 STA.122+00 ~ STA.129+00	幅尺	1/1000 6 9
西日本高速道路(株) 中国支社			


調整年月	適用
第4回 2011年3月	
第5回 2018年3月	
第6回 2021年03月	

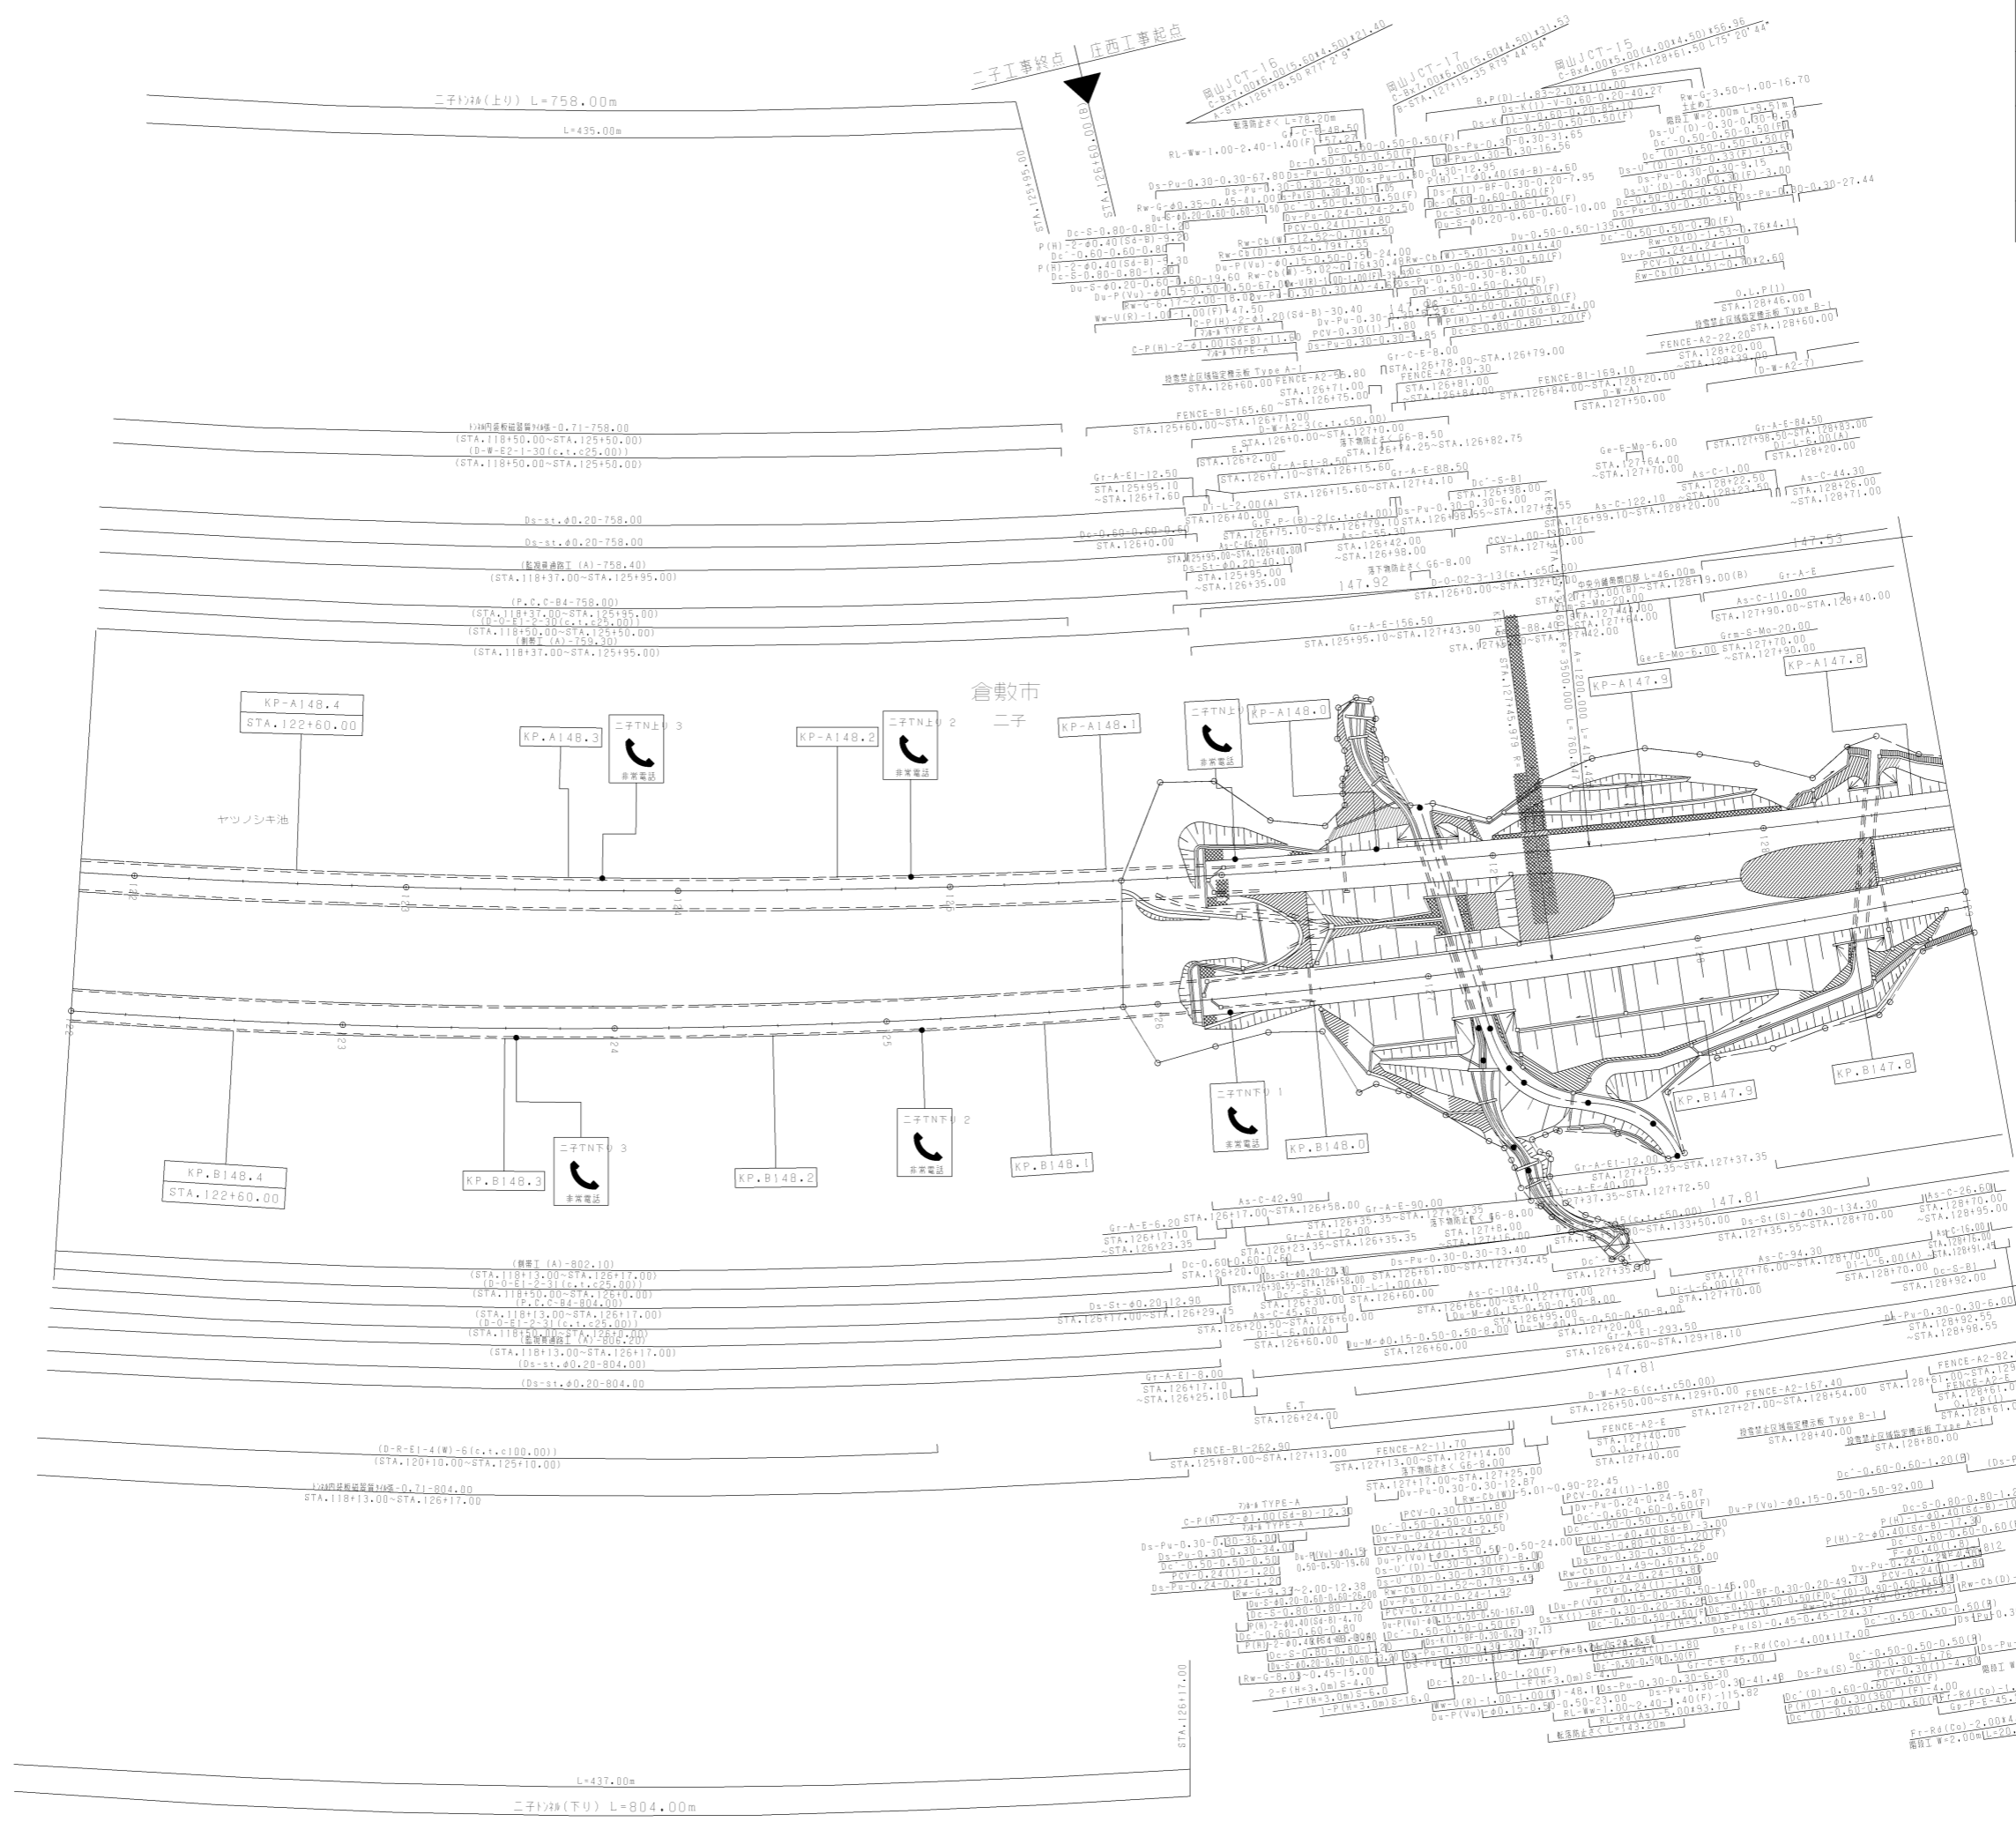

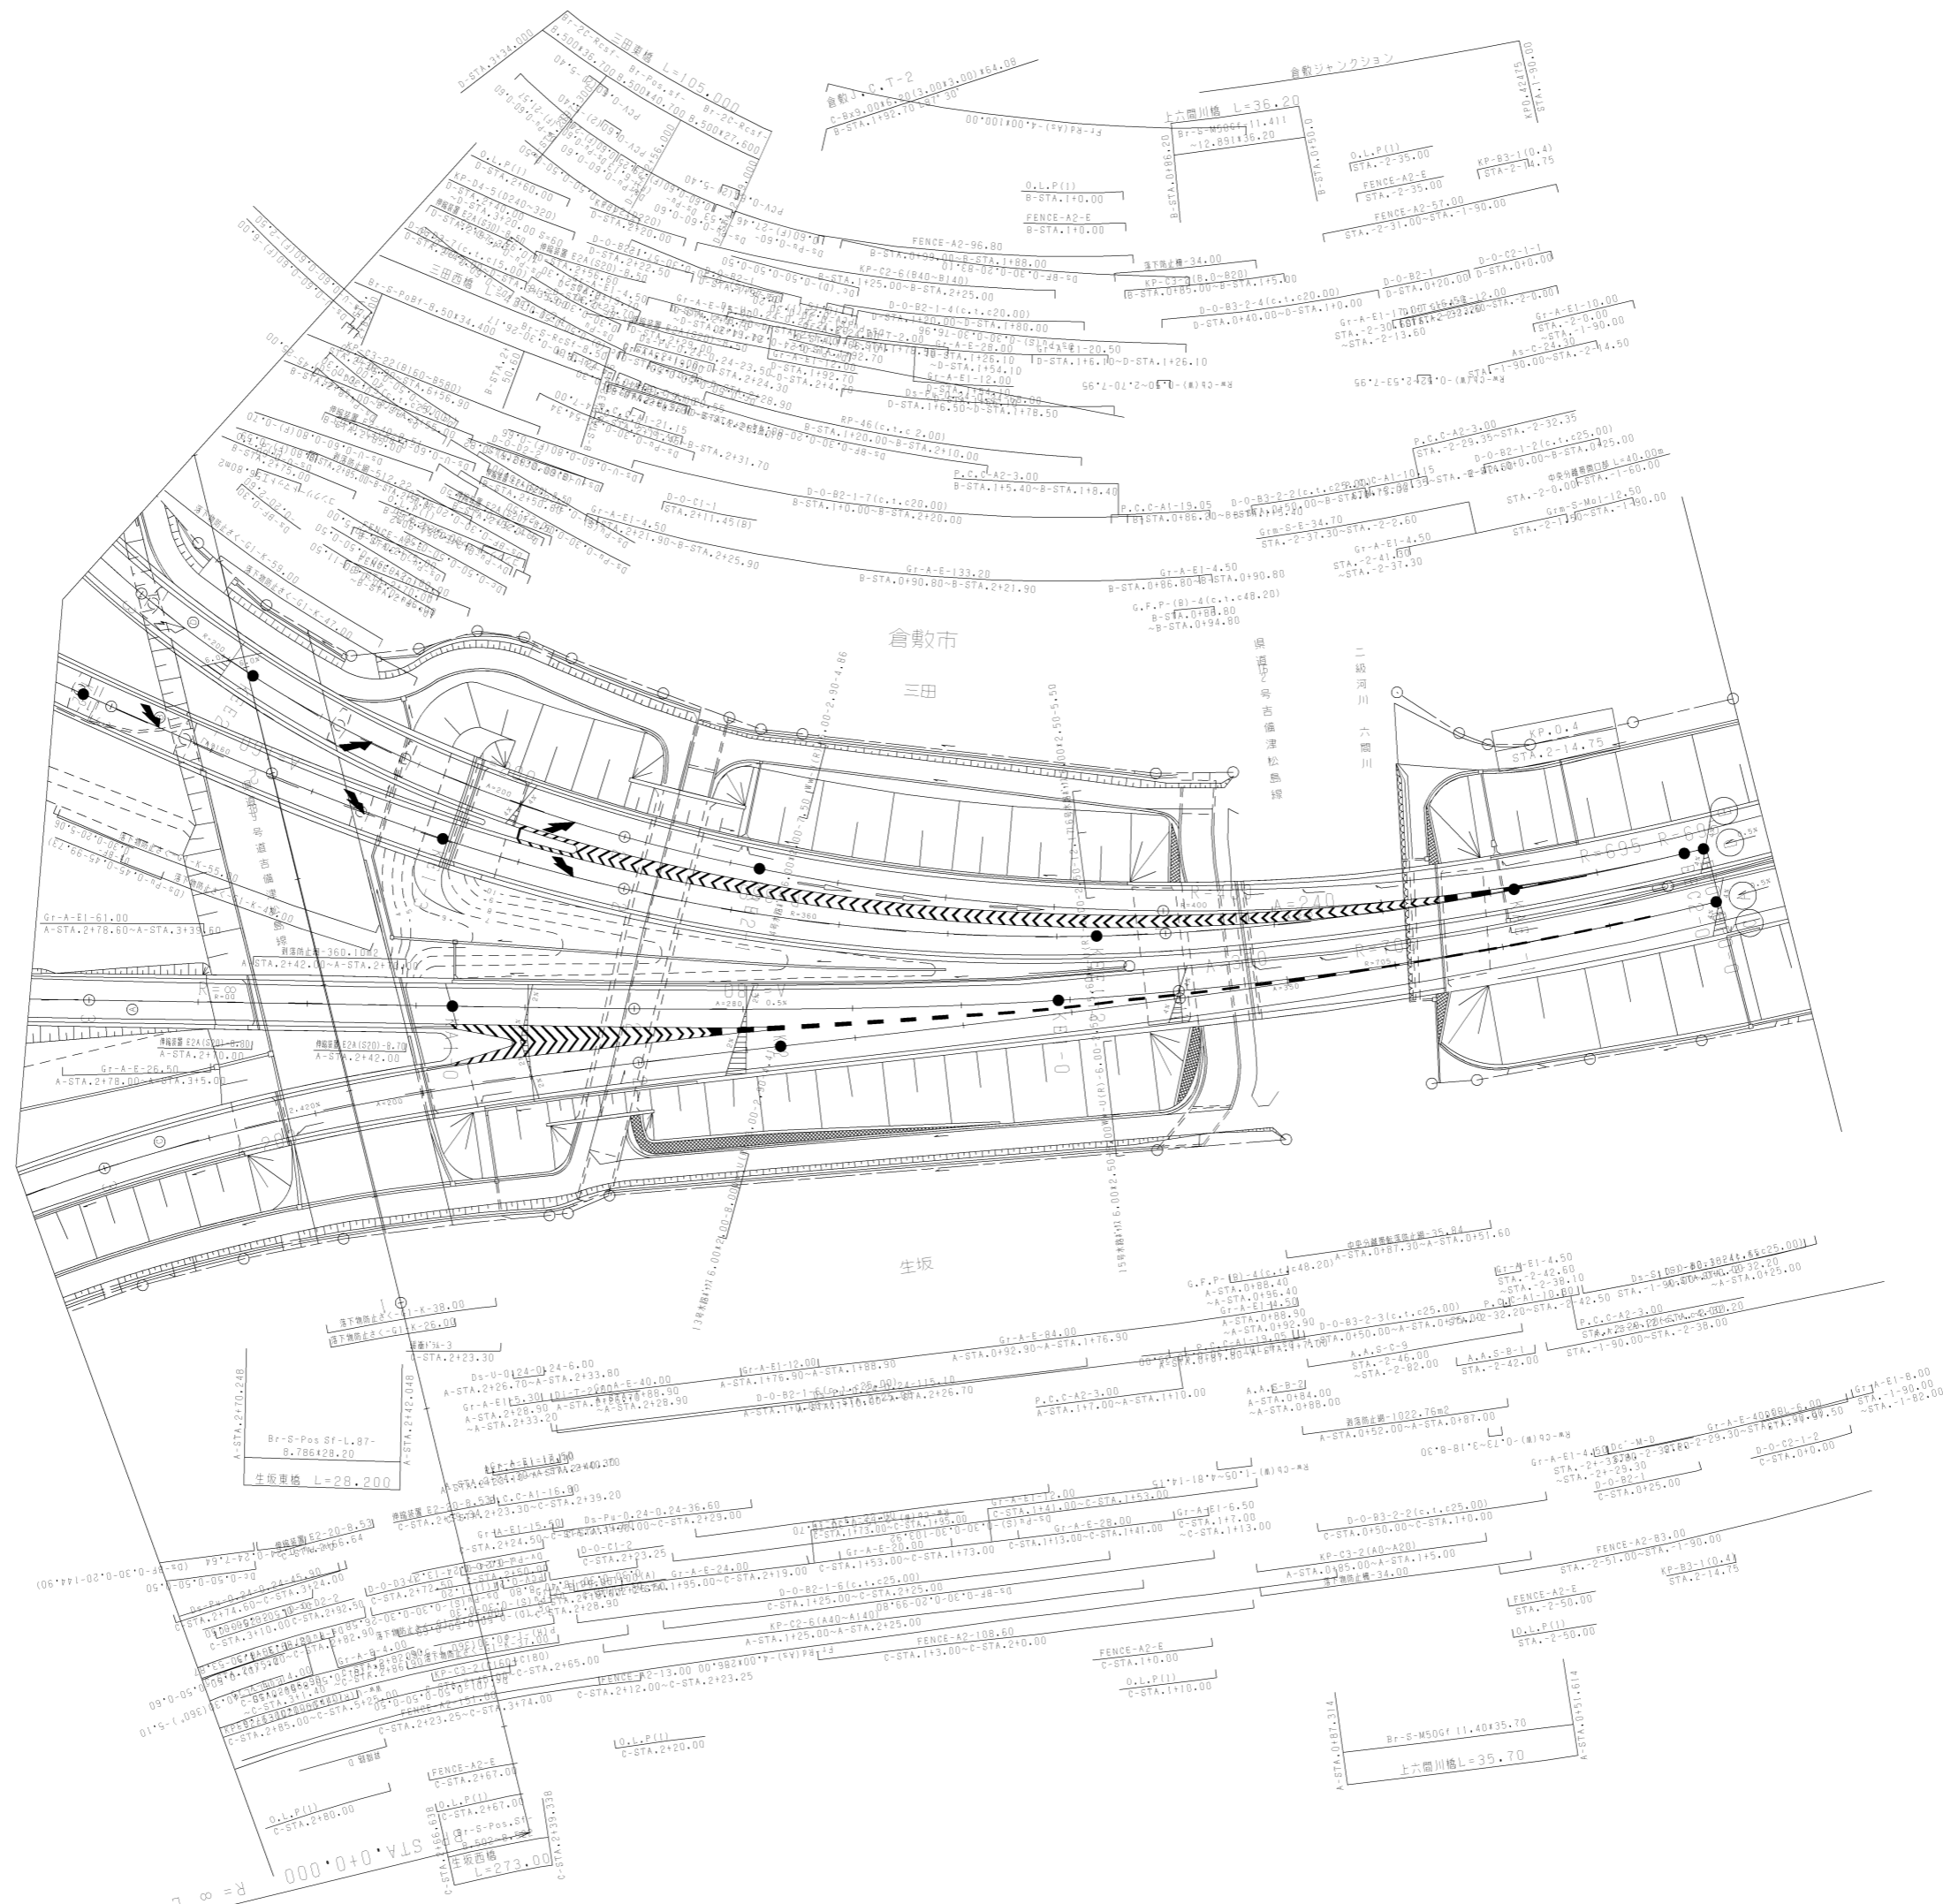

山陽自動車道吹田山口線			
山陽自動車道(岡山JCT~倉敷JCT)			
工種	管理用平面図		
名	倉敷ジャンクション	橋尺	3
称	(3)		4
西日本高速道路(株) 中国支社			



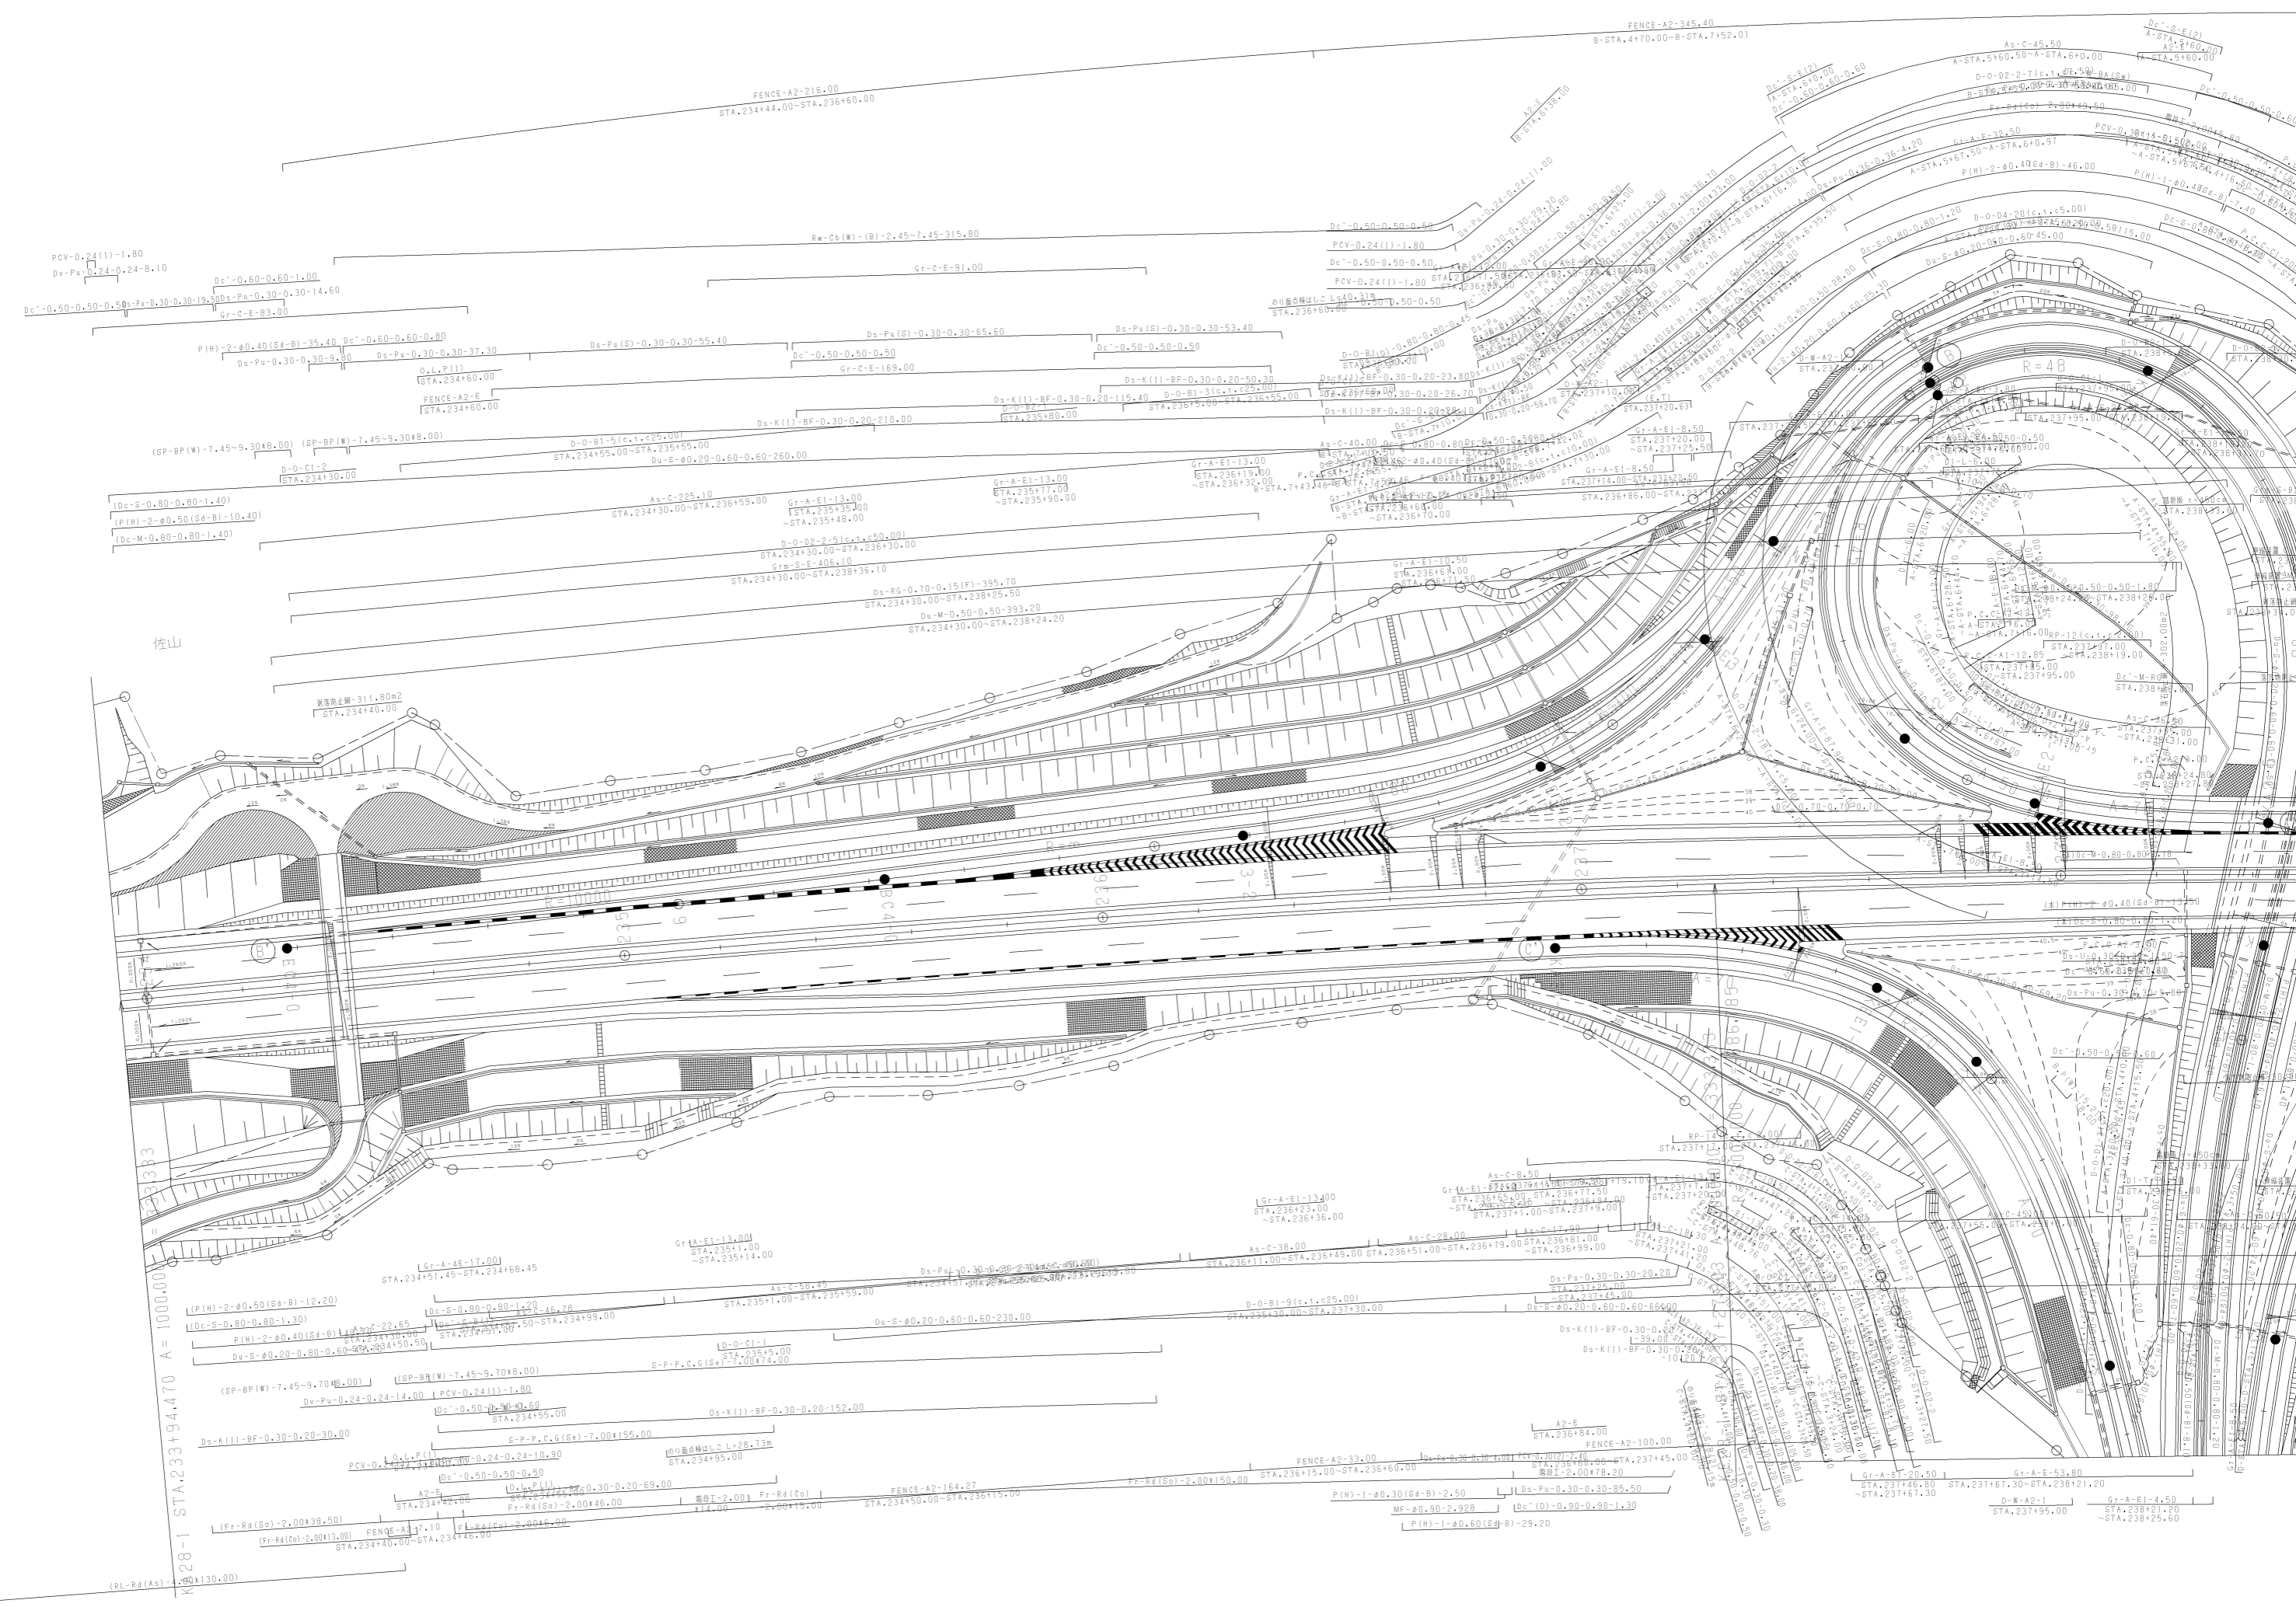

FENCE-A2-345.40  
B-STA.470.00-B-STA.7152.01

FENCE-A2-216.00  
STA.23444.00-STA.236160.00

PCV-0.24(1)-1.80  
Dv-Pv-0.24-0.24-8.10

Dc'-0.60-0.60-1.00  
Ds-Ps-0.30-0.30-14.60  
Gr-C-E-83.00

Rw-Cb(W)-(B)-2.45+7.45-315.80  
Gr-C-E-91.00

PCV-0.24(1)-1.80  
Dc'-0.50-0.50-0.50  
Gr-C-E-169.00

P(H)-2-#0.40(S#-B)-35.40 Dc'-0.60-0.60-0.80  
Ds-Ps-0.30-0.30-9.30 Ds-Ps(S)-0.30-0.30-55.40  
Ds-Ps(S)-0.30-0.30-37.30 Dc'-0.50-0.50-0.50  
Gr-C-E-169.00

Ds-Ps(S)-0.30-0.30-55.40  
Dc'-0.50-0.50-0.50  
Ds-K(1)-BF-0.30-0.20-50.30  
Ds-K(1)-BF-0.30-0.20-23.80  
Ds-K(1)-BF-0.30-0.20-26.70  
Ds-K(1)-BF-0.30-0.20-22.10  
Ds-K(1)-BF-0.30-0.20-210.00  
Ds-K(1)-BF-0.30-0.20-115.40  
D-O-B1-3(c.t.c.25.00)  
STA.236150.00-STA.236155.00

(SP-BP(W)-7.45+9.30\*8.00) (SP-BP(W)-7.45+9.30\*8.00)  

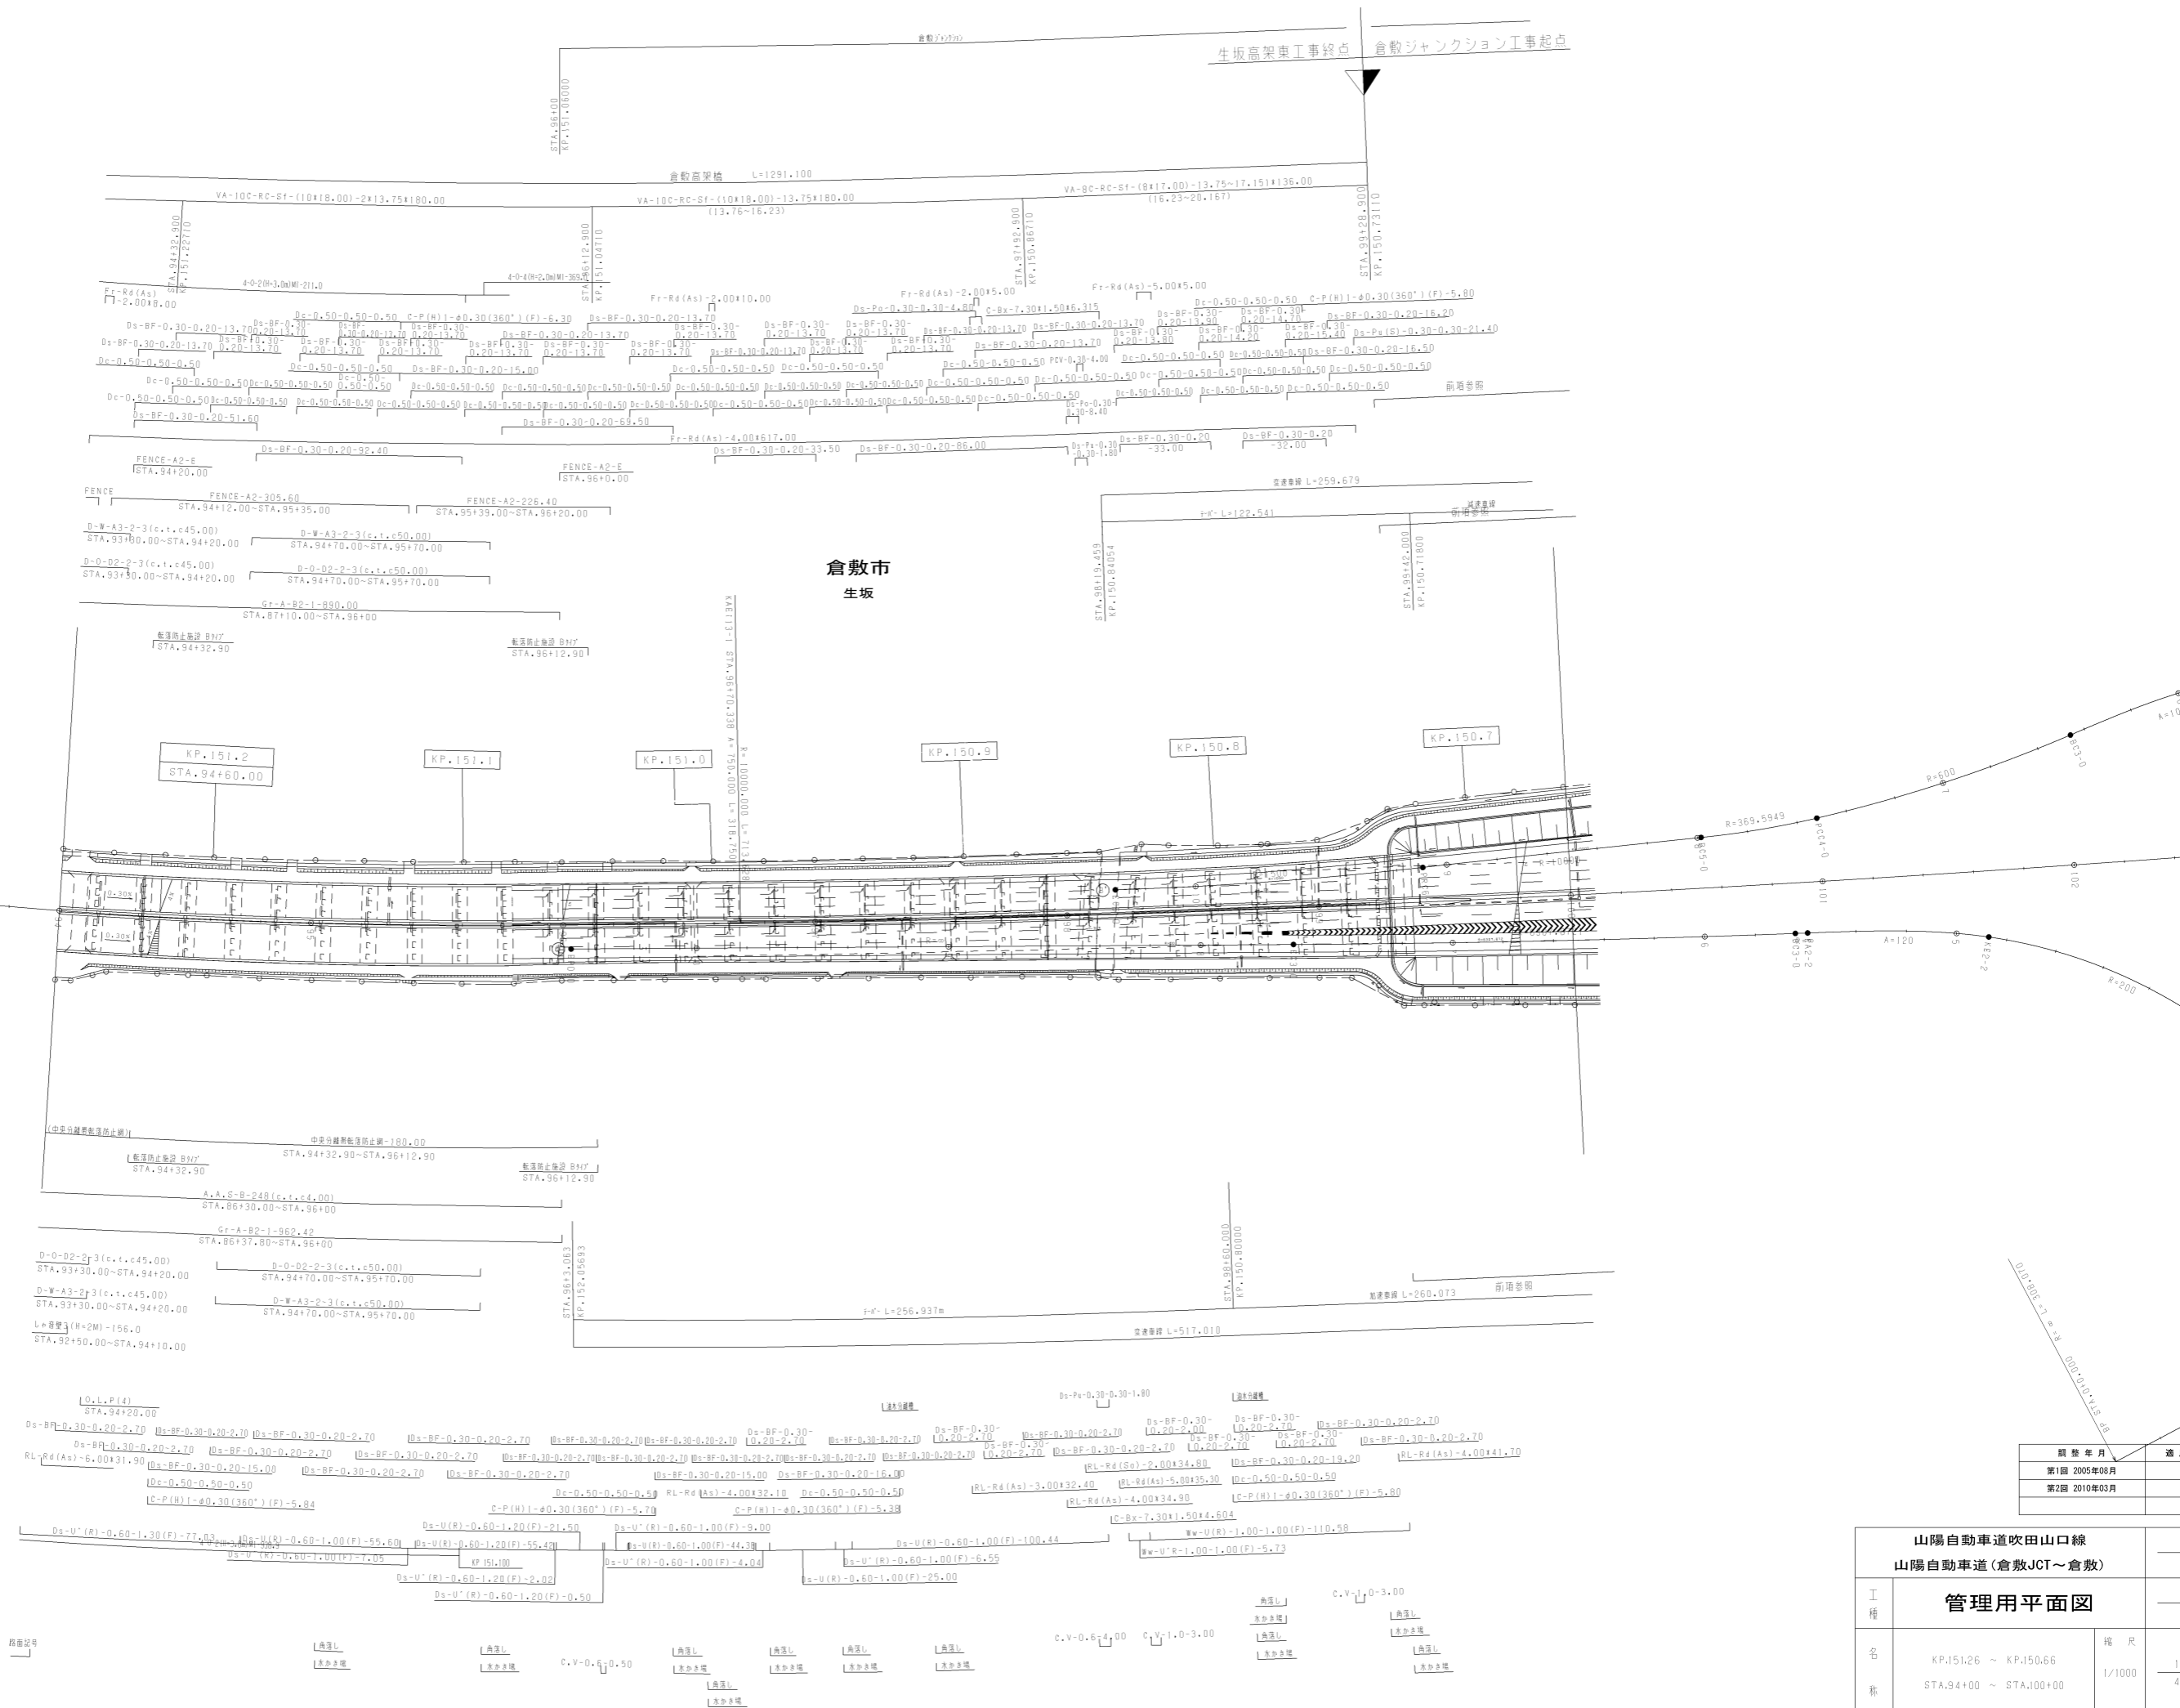

編 年 月	用 途
第1回 2005年08月	
第2回 2010年03月	

山陽自動車道吹田山口線 山陽自動車道(倉敷JCT~倉敷)		
工 種	管理用平面図	
名 称	KP.151.26 ~ KP.150.66 STA.94+00 ~ STA.100+00	縮 尺 1/1000
西日本高速道路(株) 中国支社		

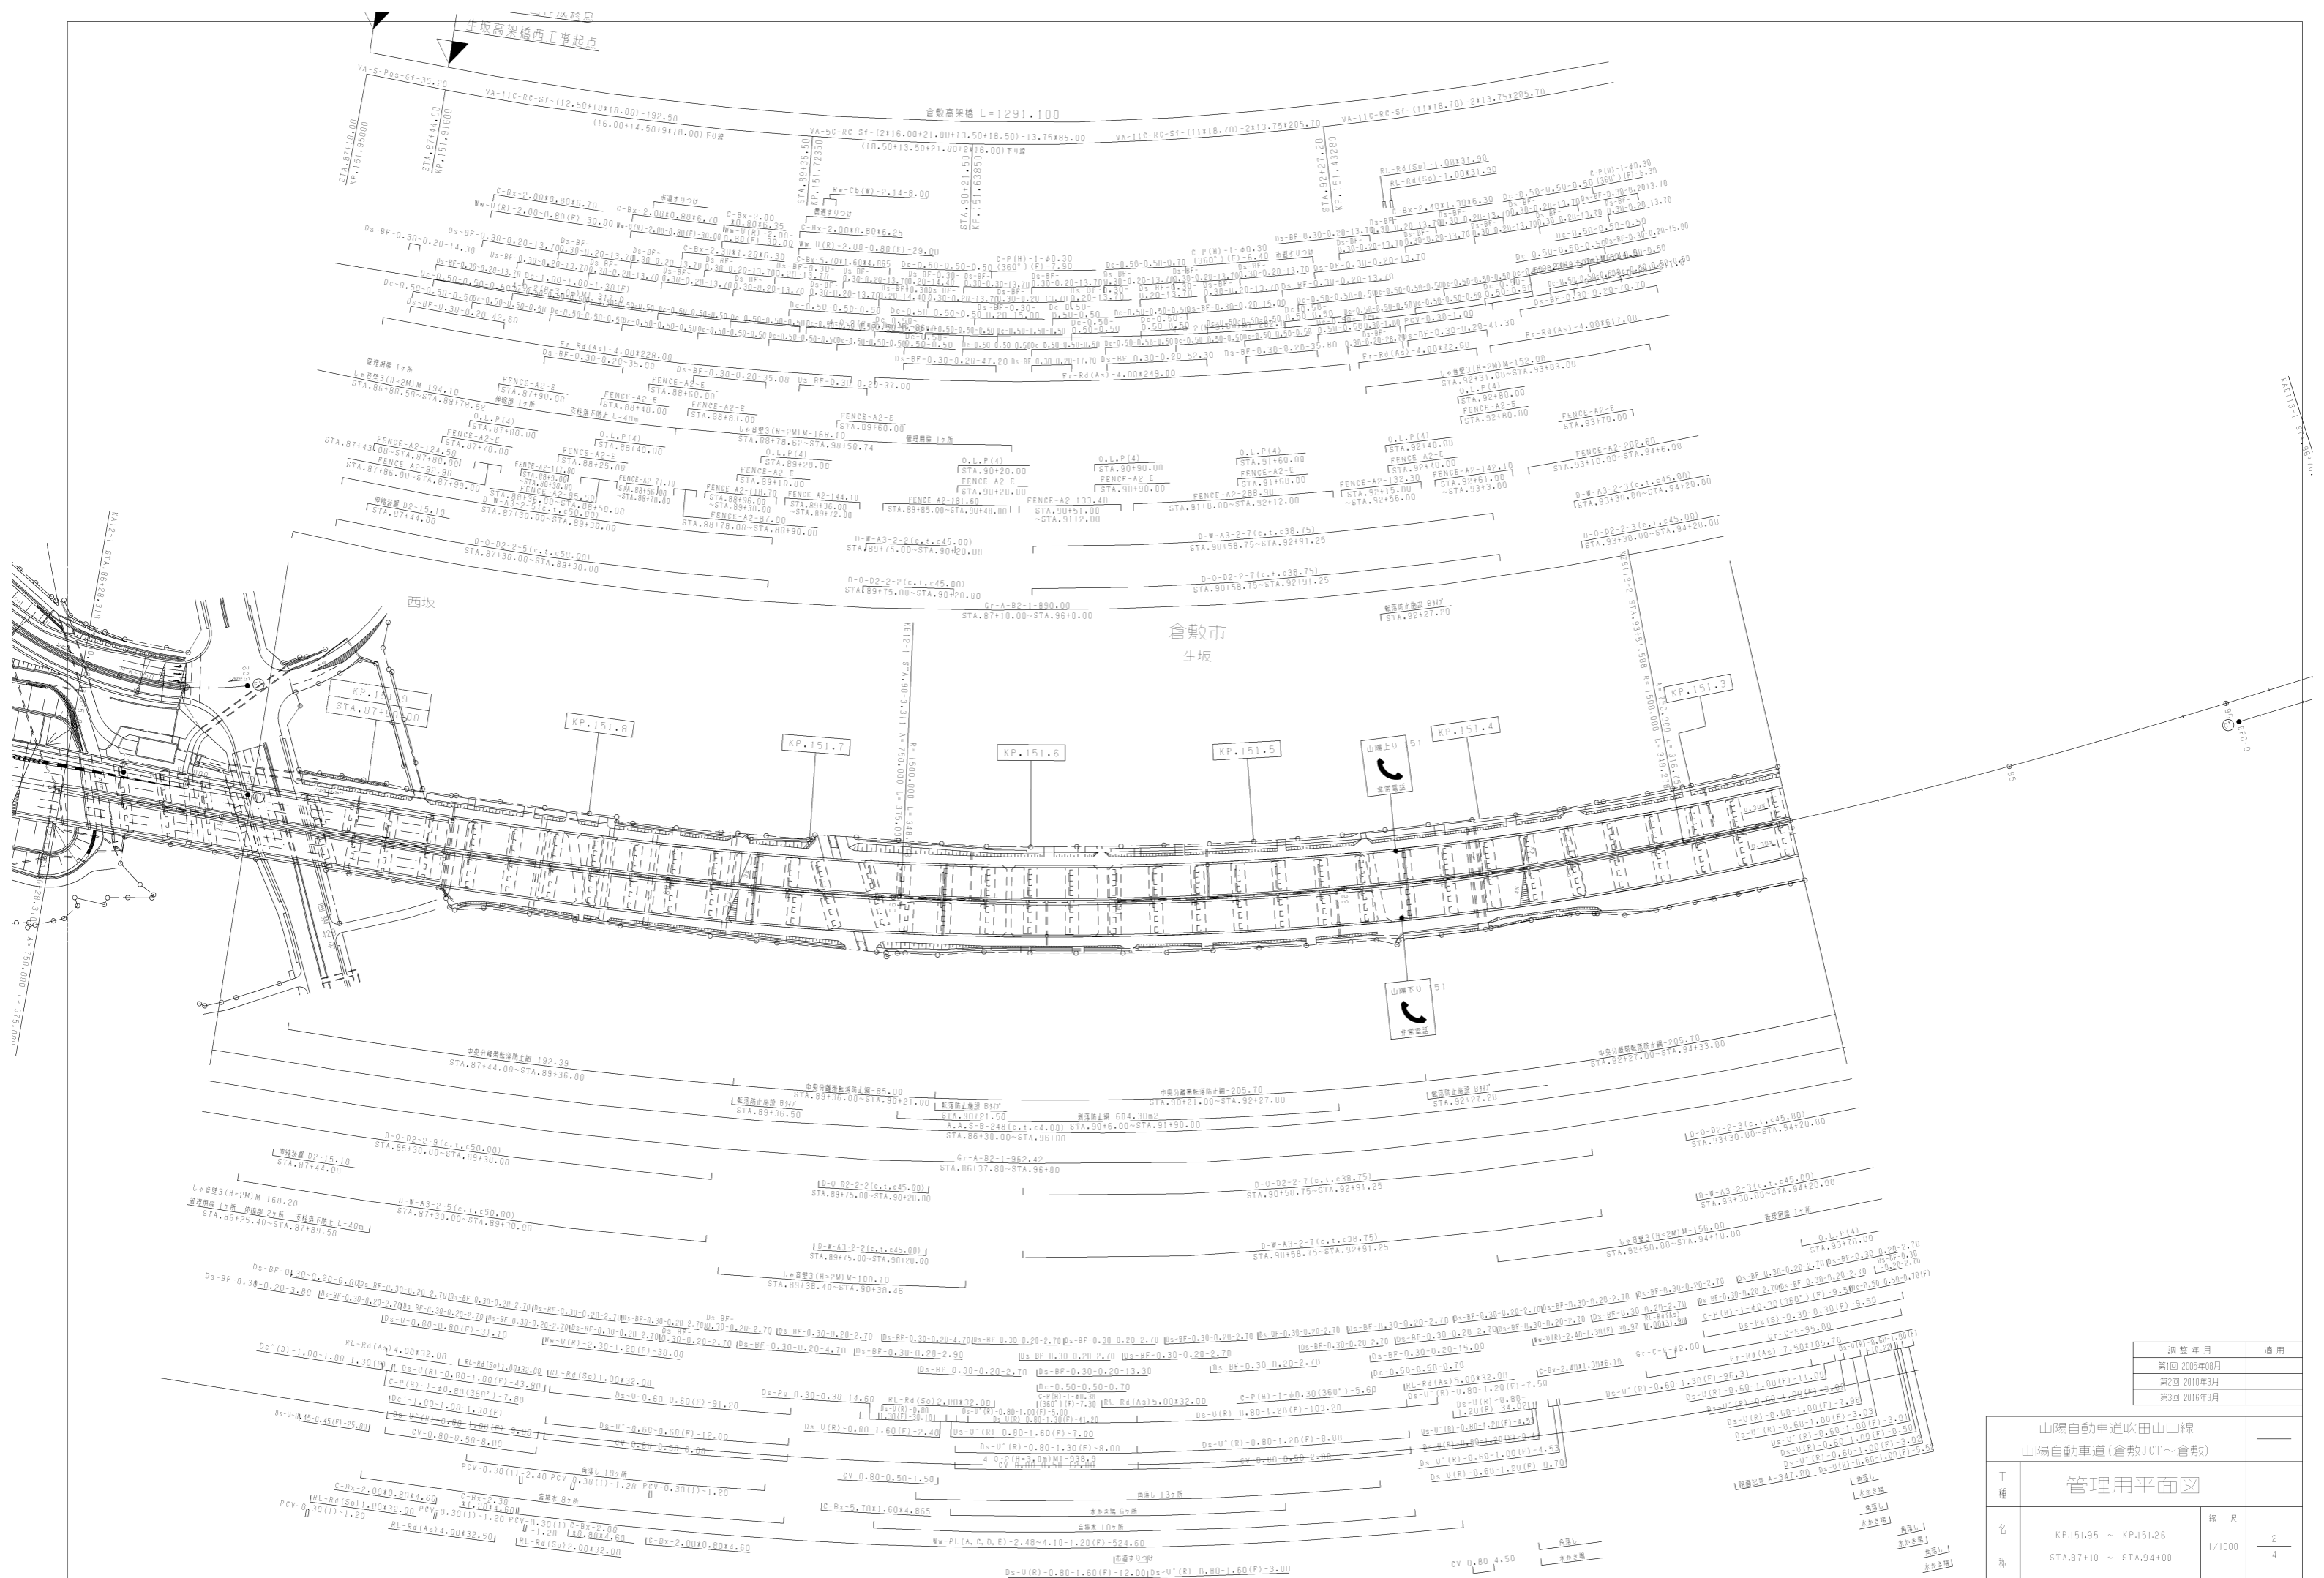


調整年月	適用
第1回 2005年08月	
第2回 2010年03月	
第3回 2016年03月	

山陽自動車道吹田山口線 山陽自動車道(倉敷JCT~倉敷)			
工種	管理用平面図	縮尺	1/1000
名称	KP.151.95 ~ KP.151.26 STA.87100 ~ STA.94100	張数	2 4








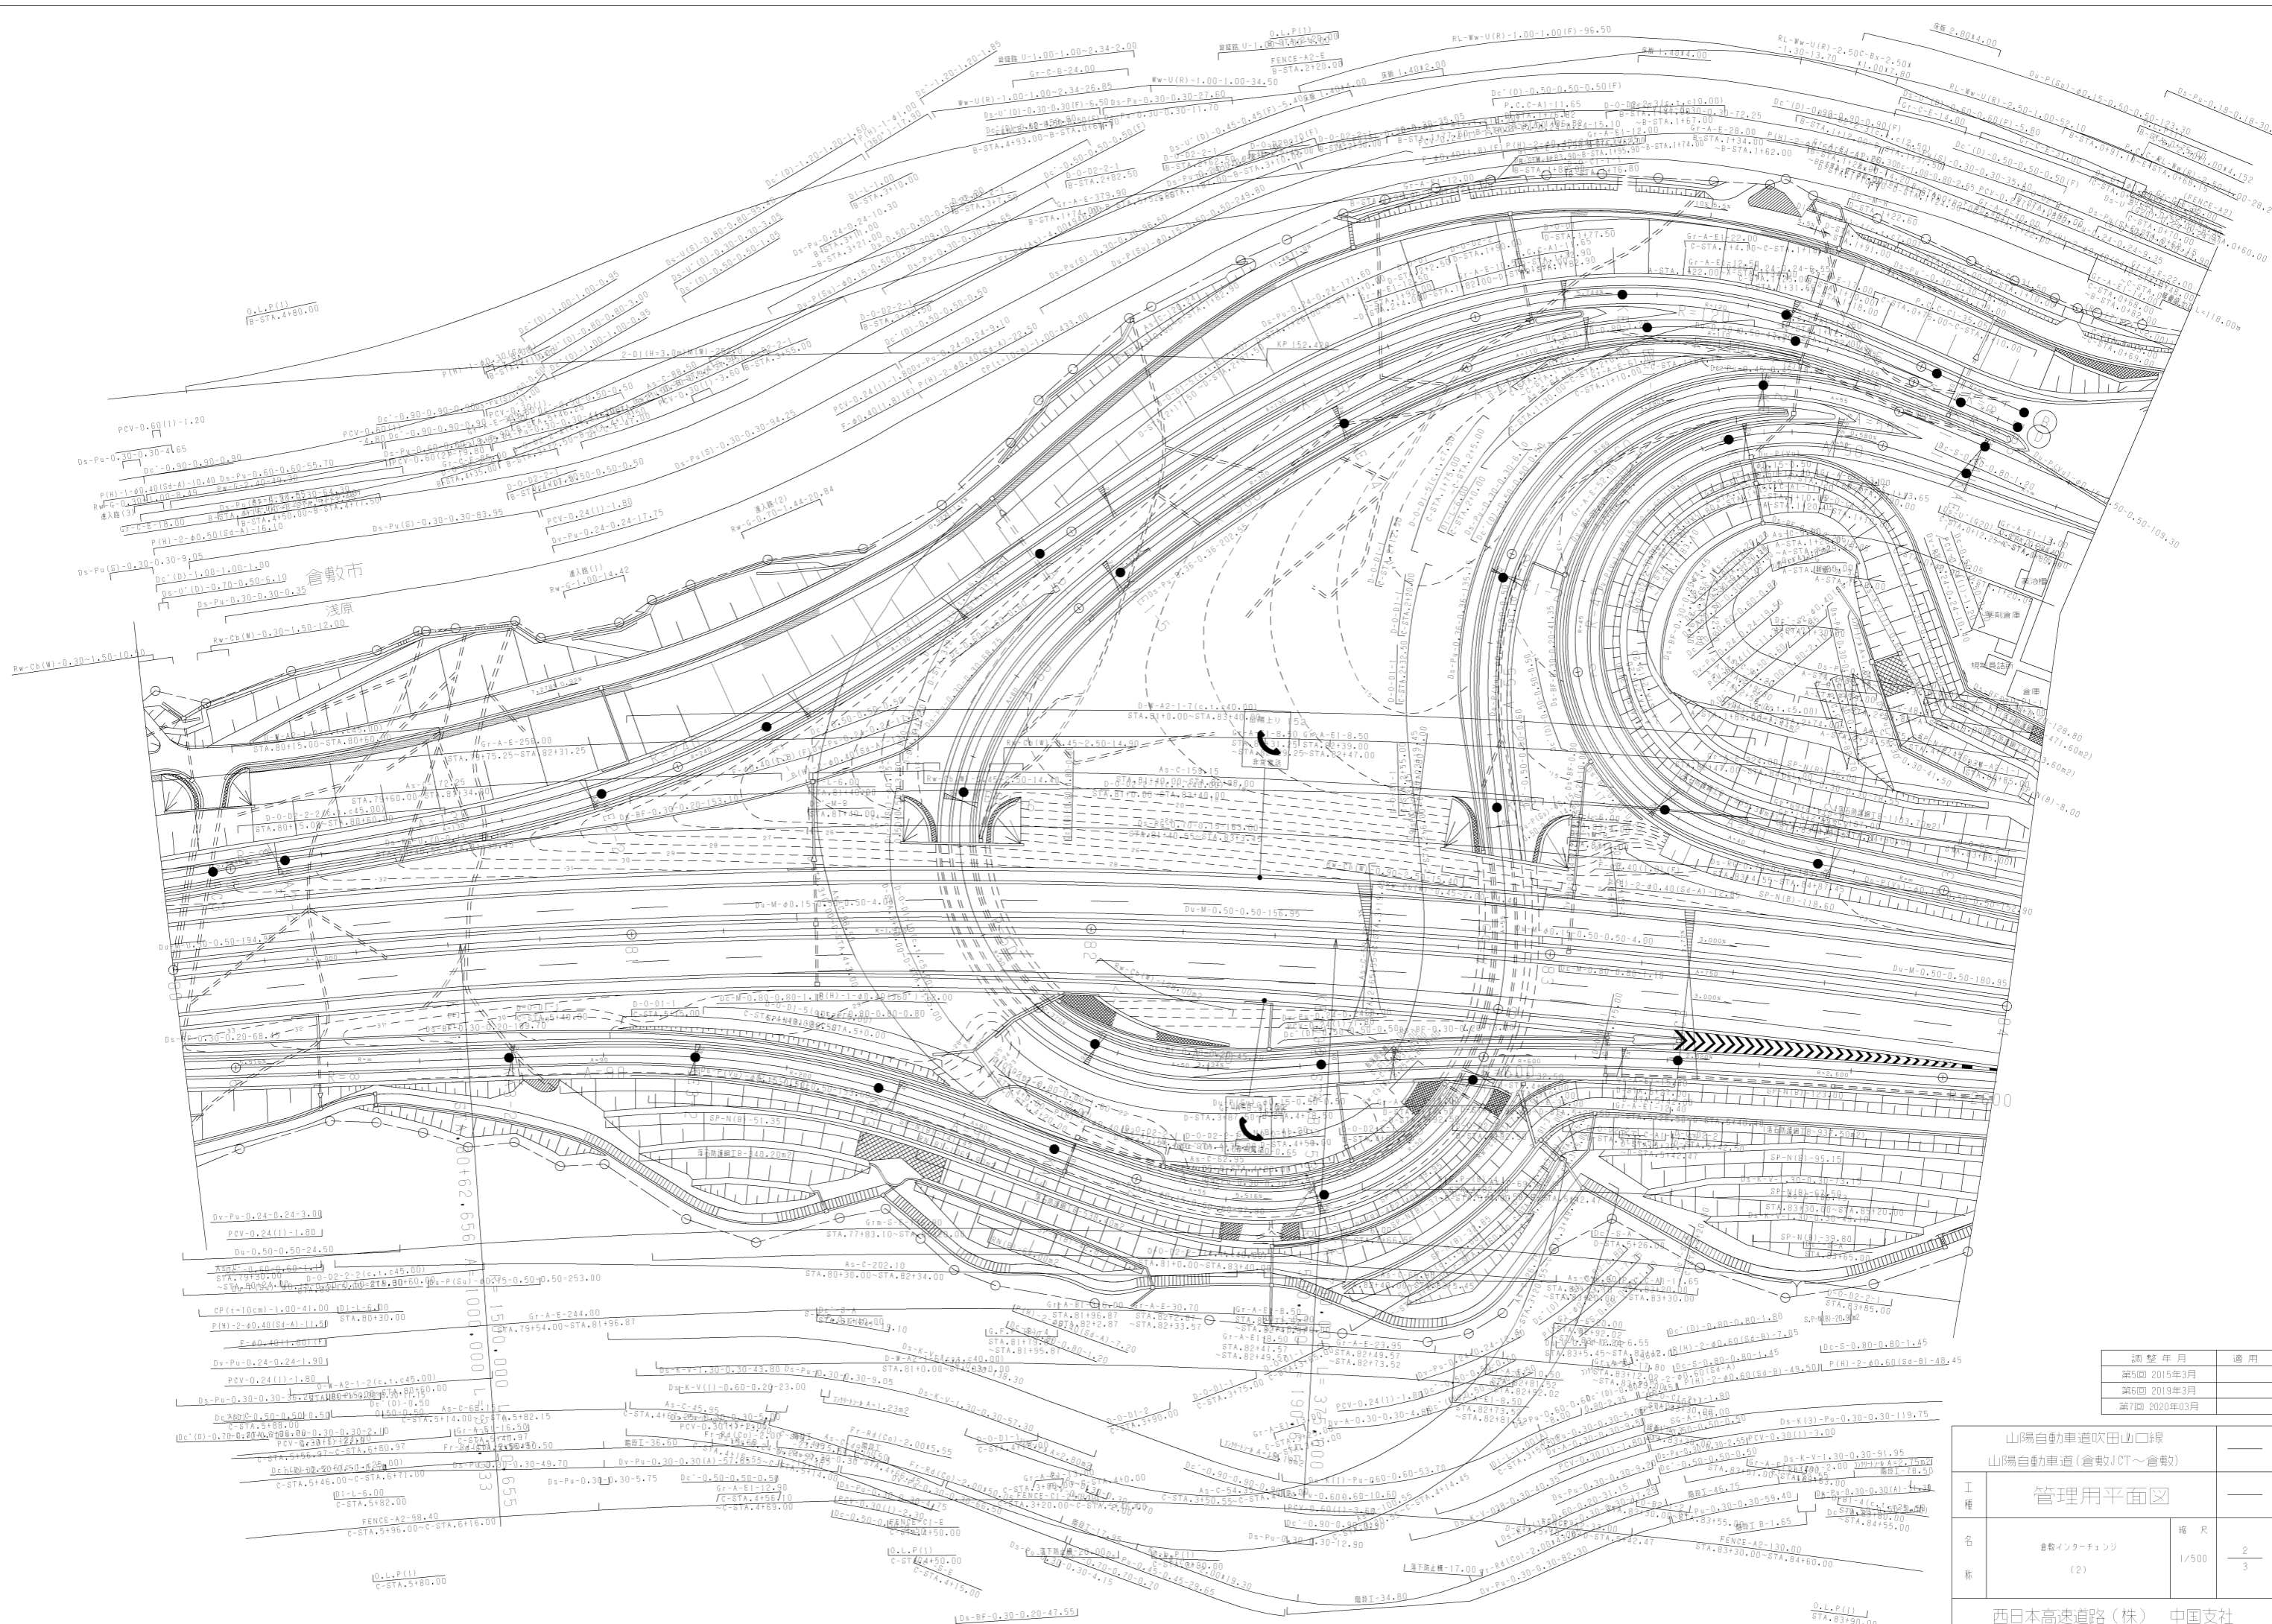


調整年月	適用
第5回 2015年3月	—
第6回 2019年3月	—
第7回 2020年03月	—

山陽自動車道吹田山口線 山陽自動車道(倉敷JCT~倉敷)			
工種	管理用平面図	欄尺	—
西日本高速道路(株) 中国支社			

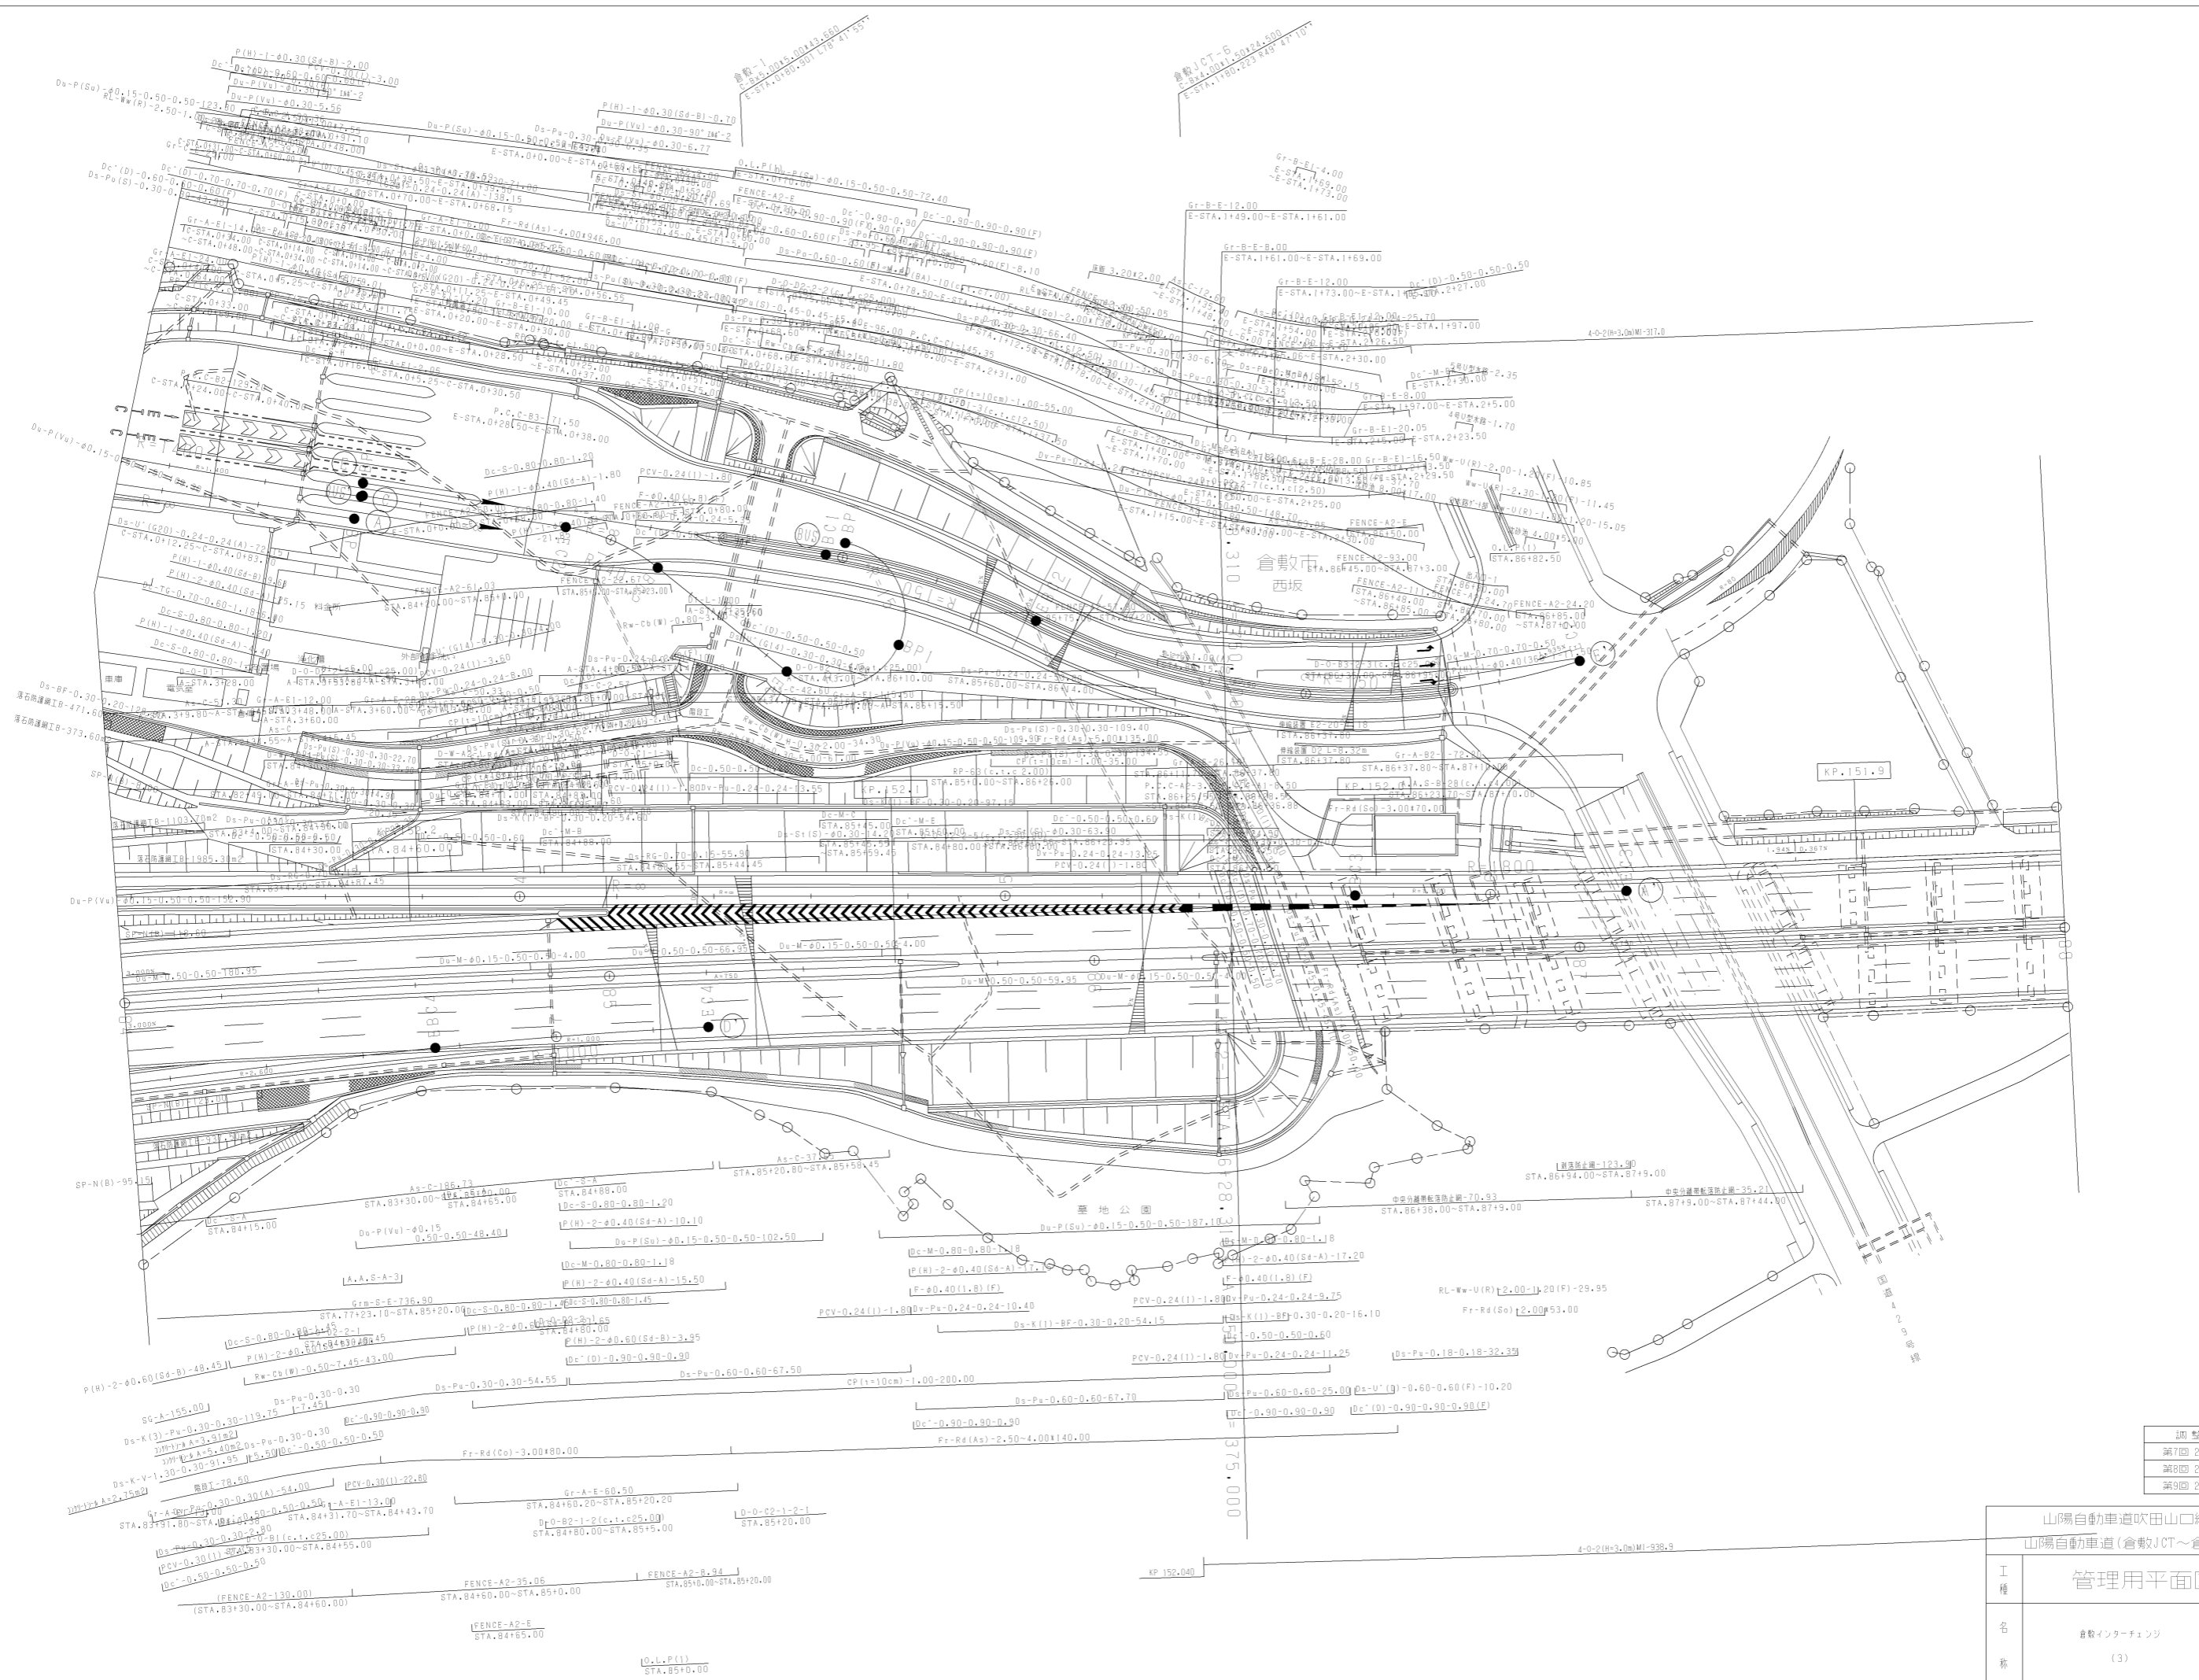

調整年月	適用
第7回 2020年03月	
第8回 2021年03月	
第9回 2022年03月	


山陽自動車道吹田山口線			
山陽自動車道(倉敷JCT~倉敷)			
工種	管理用平面図		
名称	倉敷インターチェンジ (3)	縮尺	1/500 3 3
西日本高速道路(株) 中国支社			

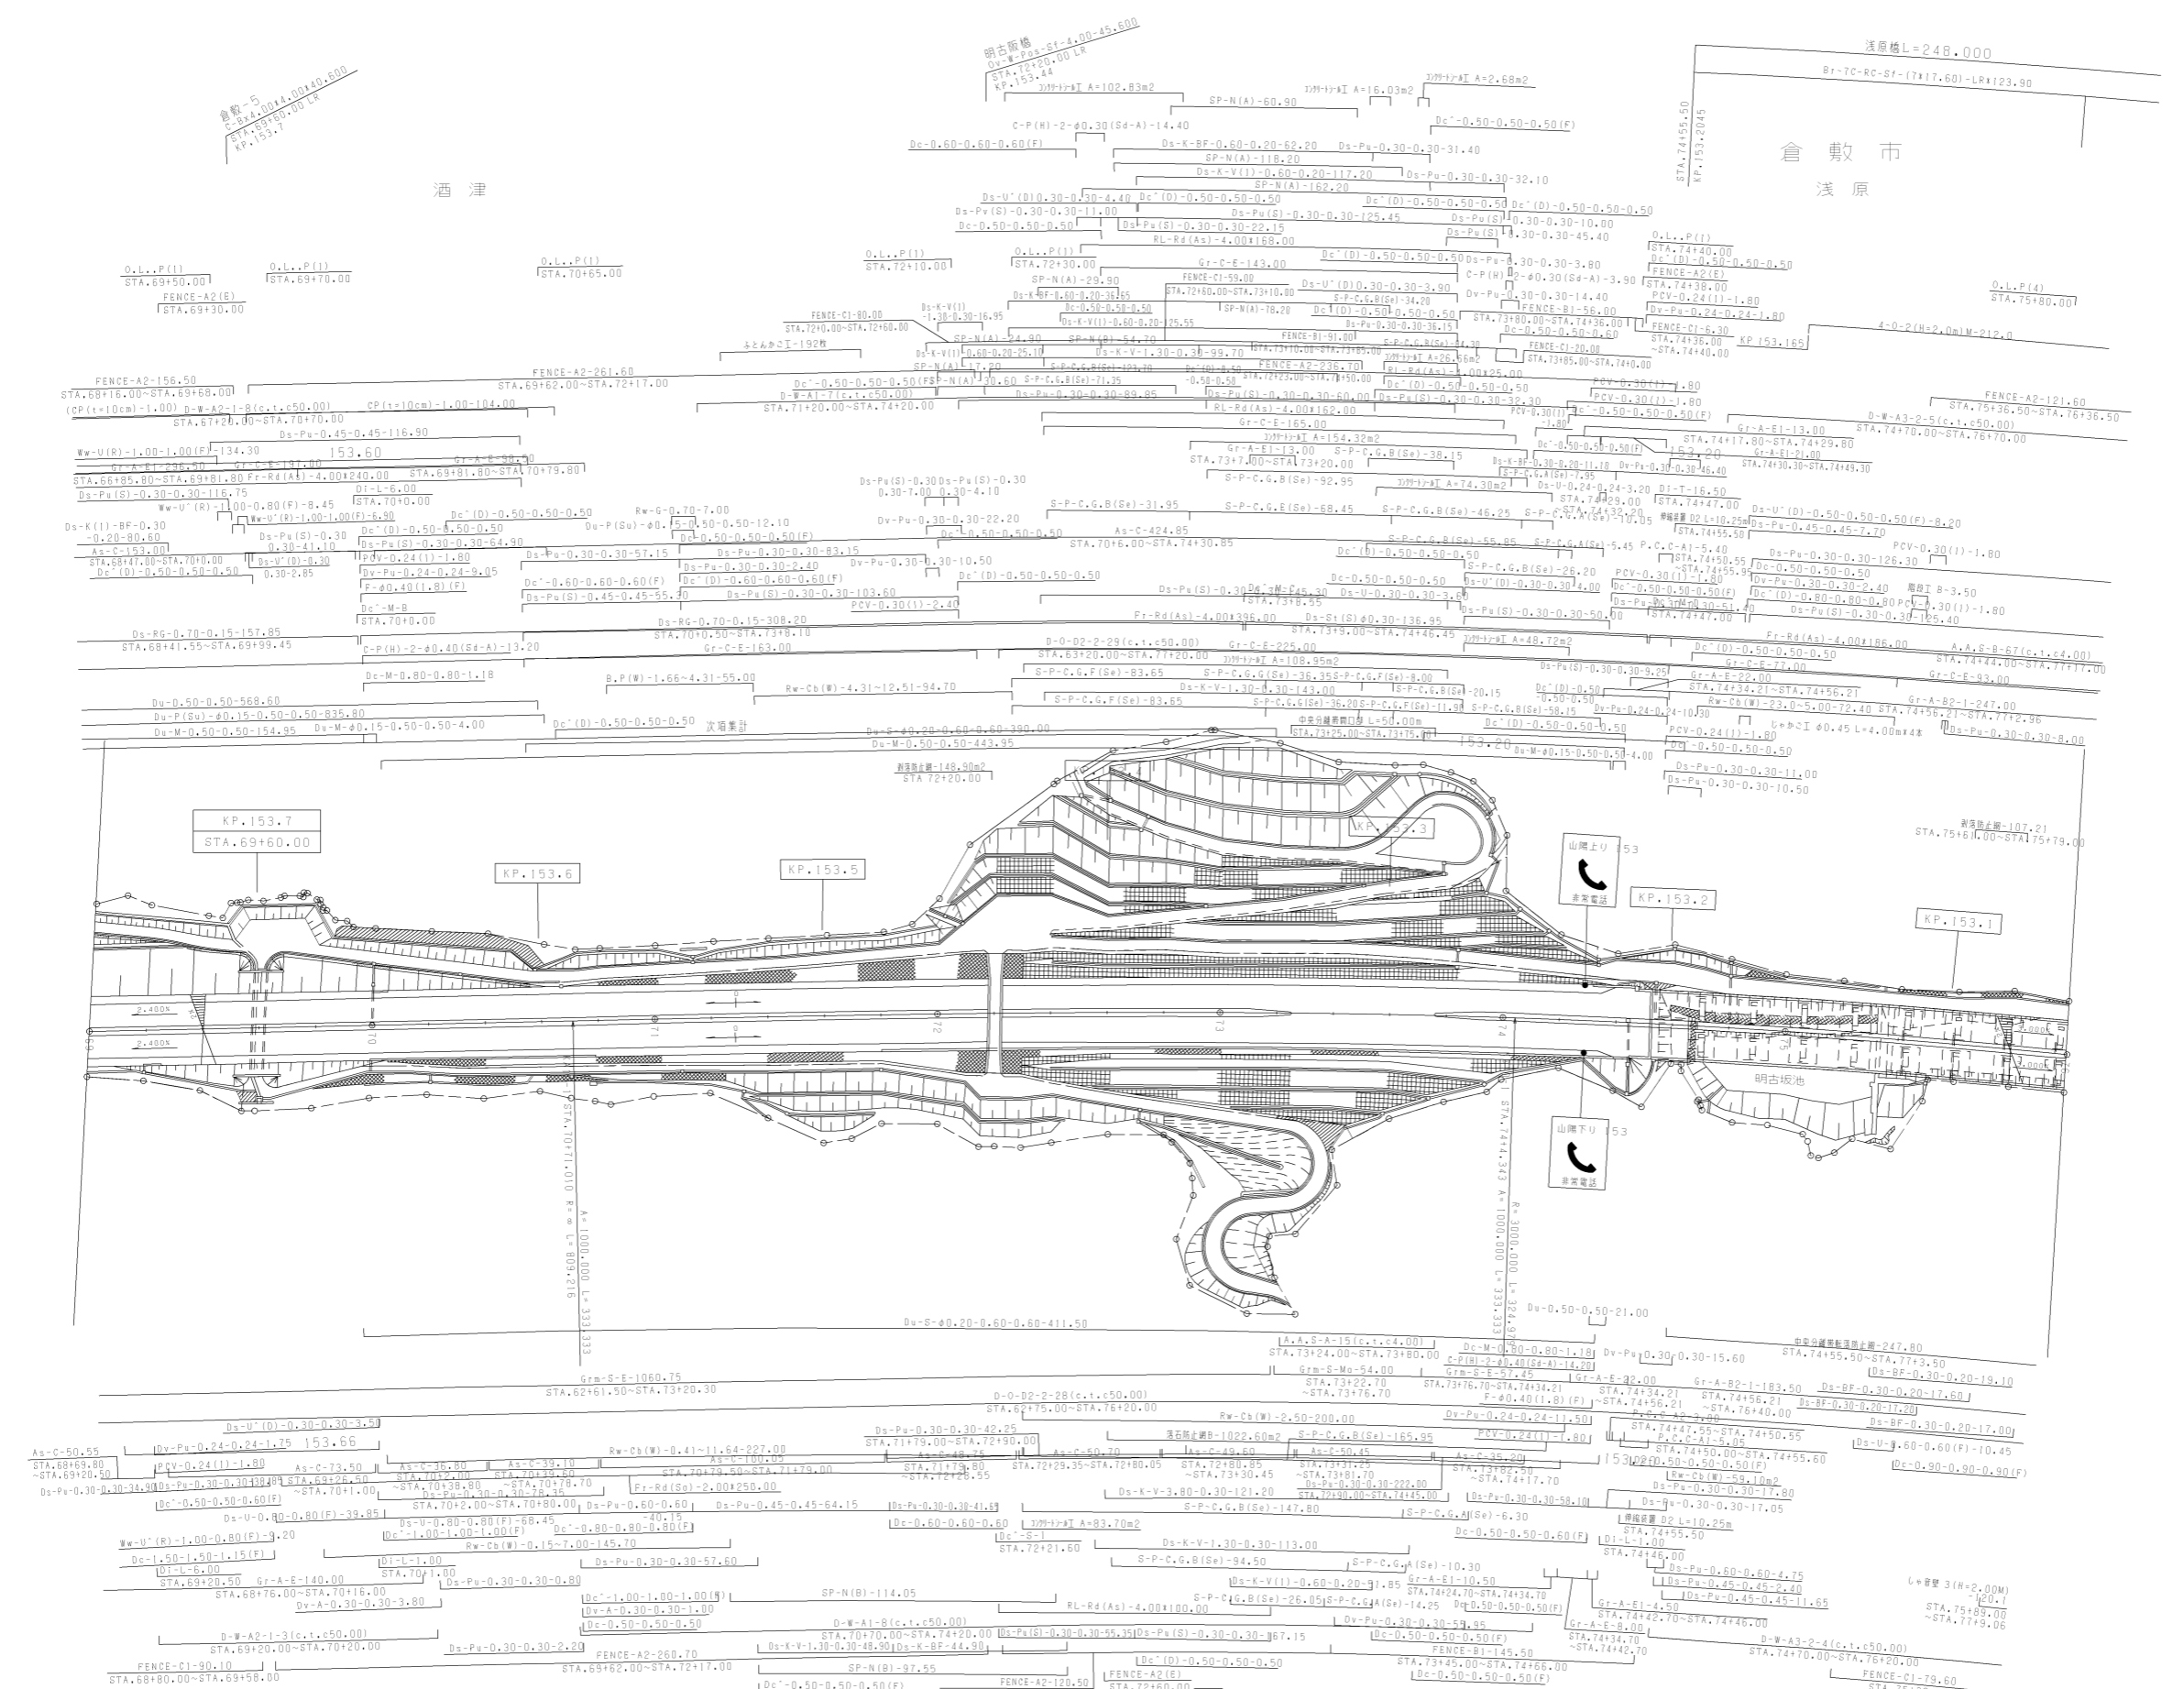

調整年月	適用
第3回 2010年3月	
第4回 2014年3月	
第5回 2022年03月	


山陽自動車道吹田山口線 山陽自動車道(倉敷~玉島)		
工種	管理用平面図	
名称	KP.153.76 ~ KP.153.06 STA.69+00 ~ STA.76+00	幅尺 1/1000 1/16

倉敷市  
酒津

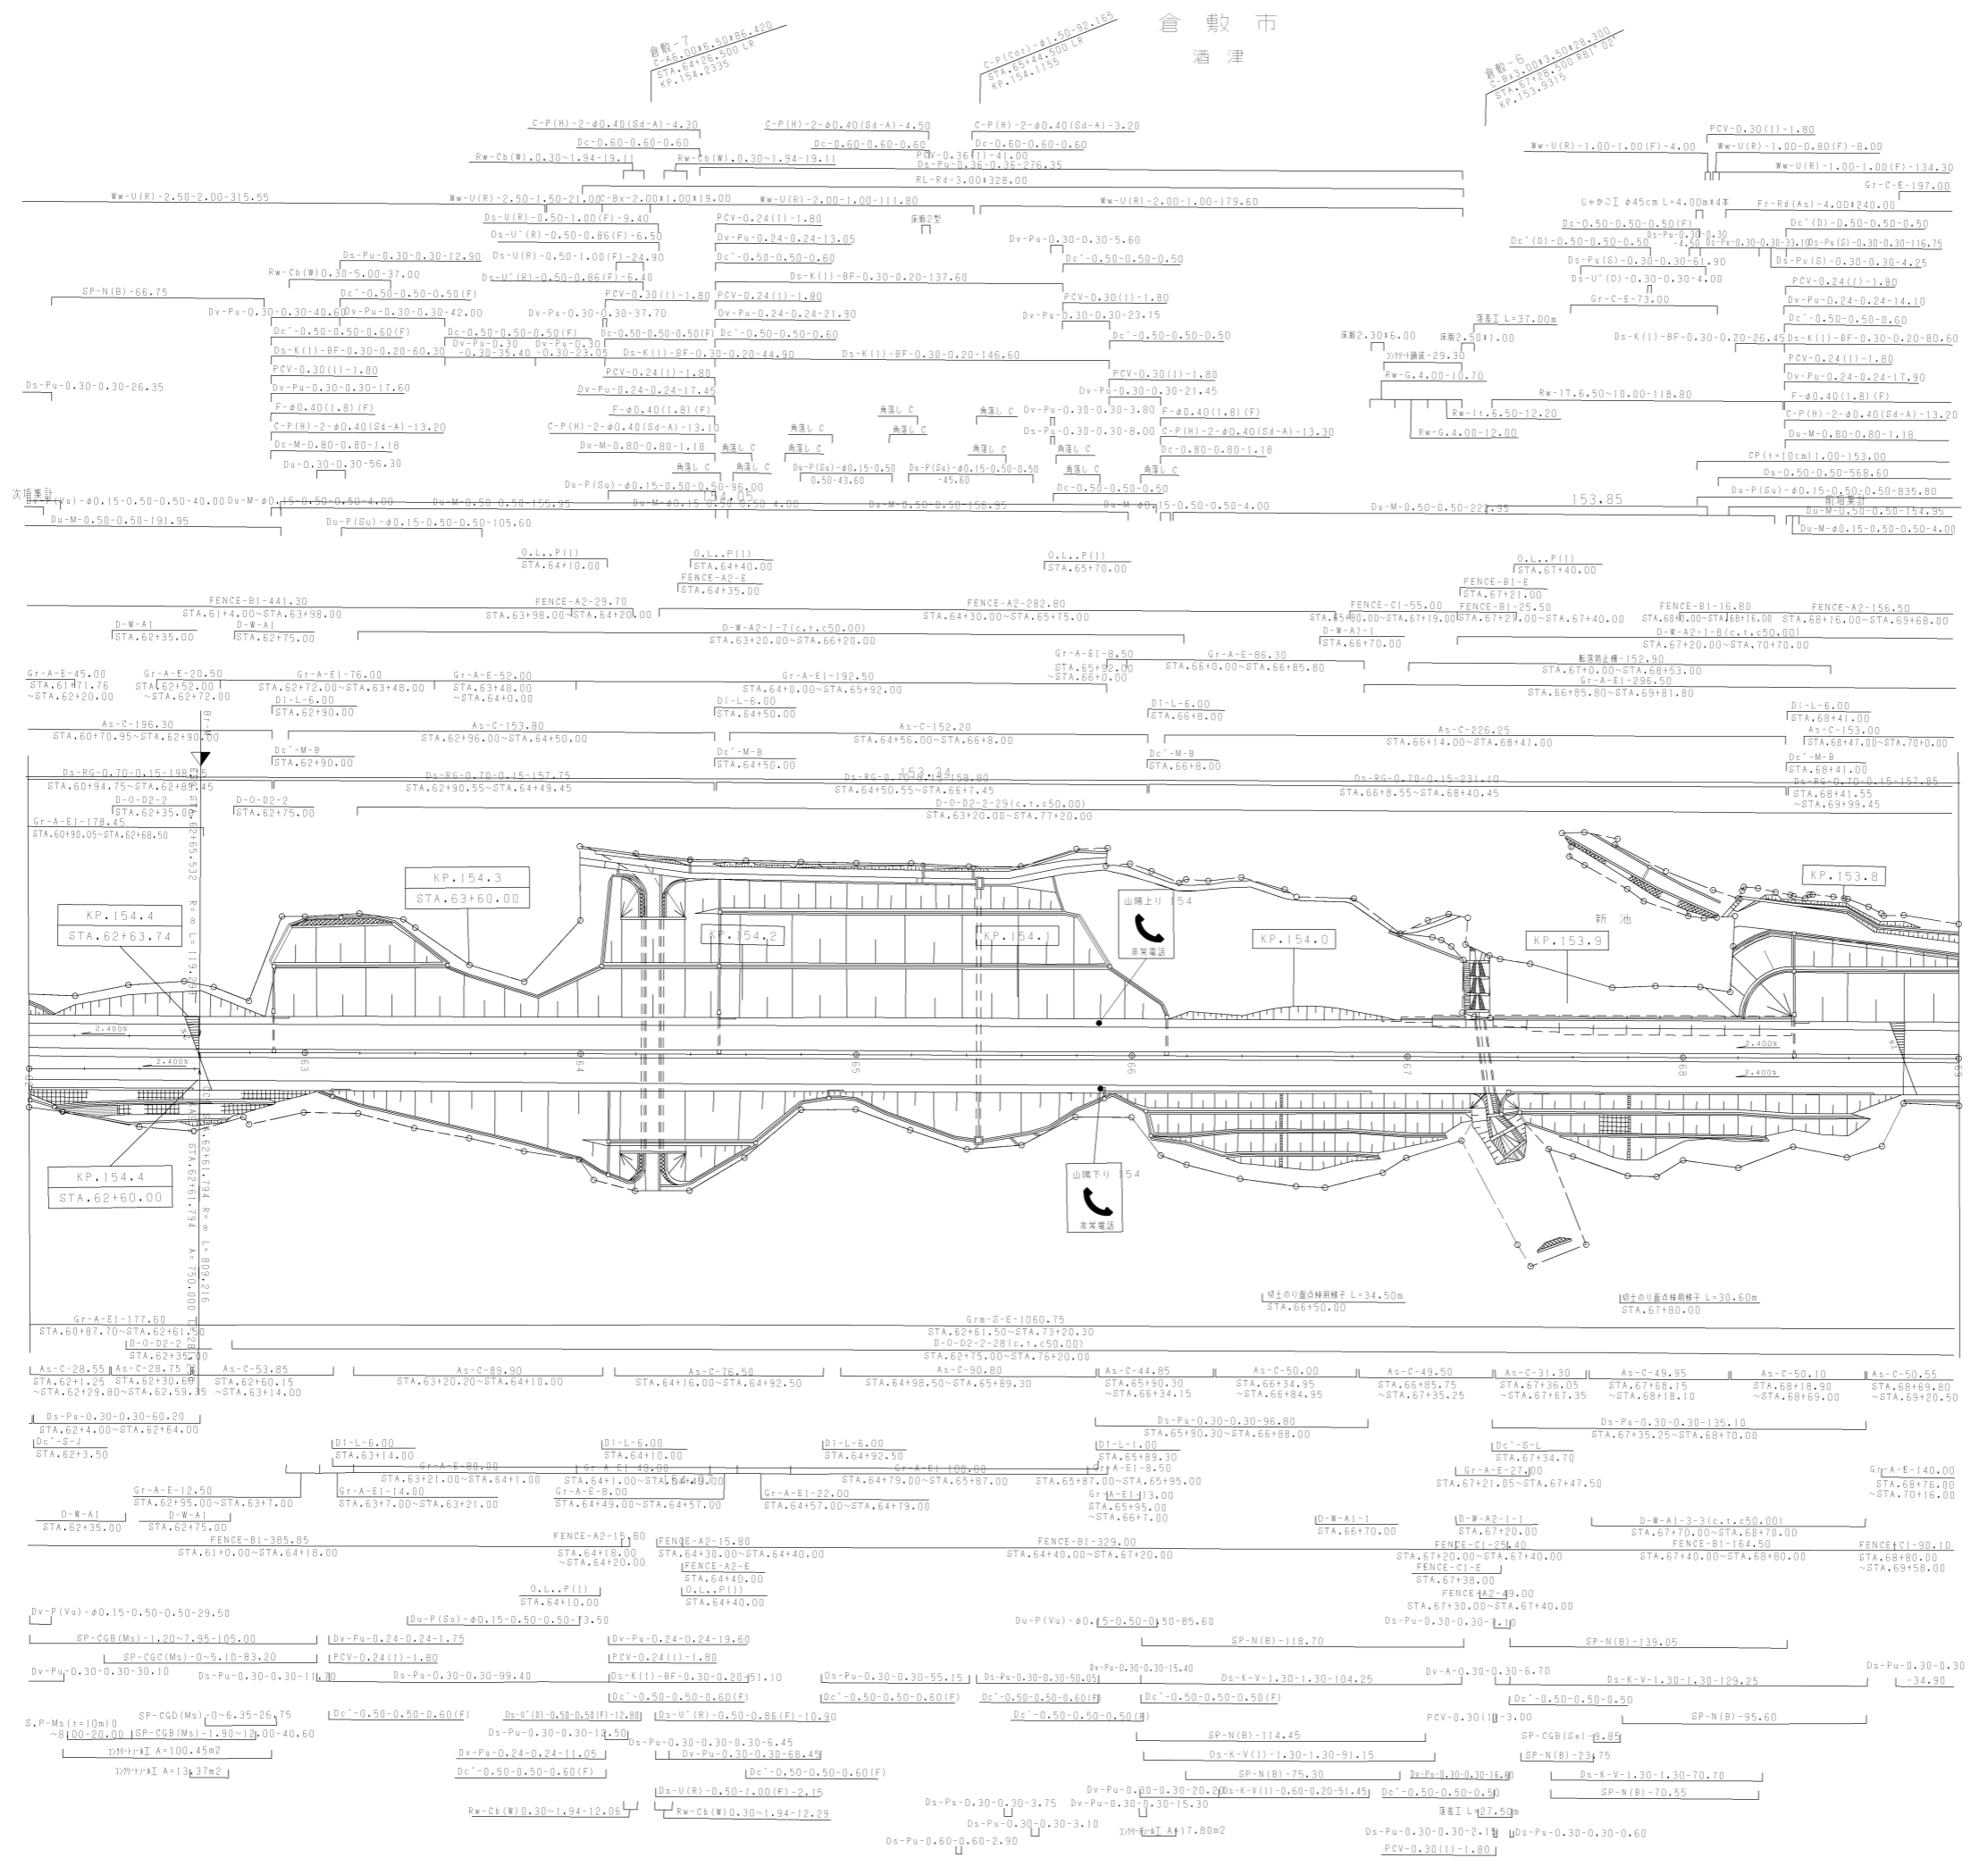

調整年月	適用
第1回 2005年08月	
第2回 2019年03月	


山陽自動車道吹田山口線		
山陽自動車道(倉敷~玉島)		
工種	管理用平面図	
名称	KP.154.46374 ~ KP.153.76 STA.62+00 ~ STA.69+00	幅尺 1/1000 2 16

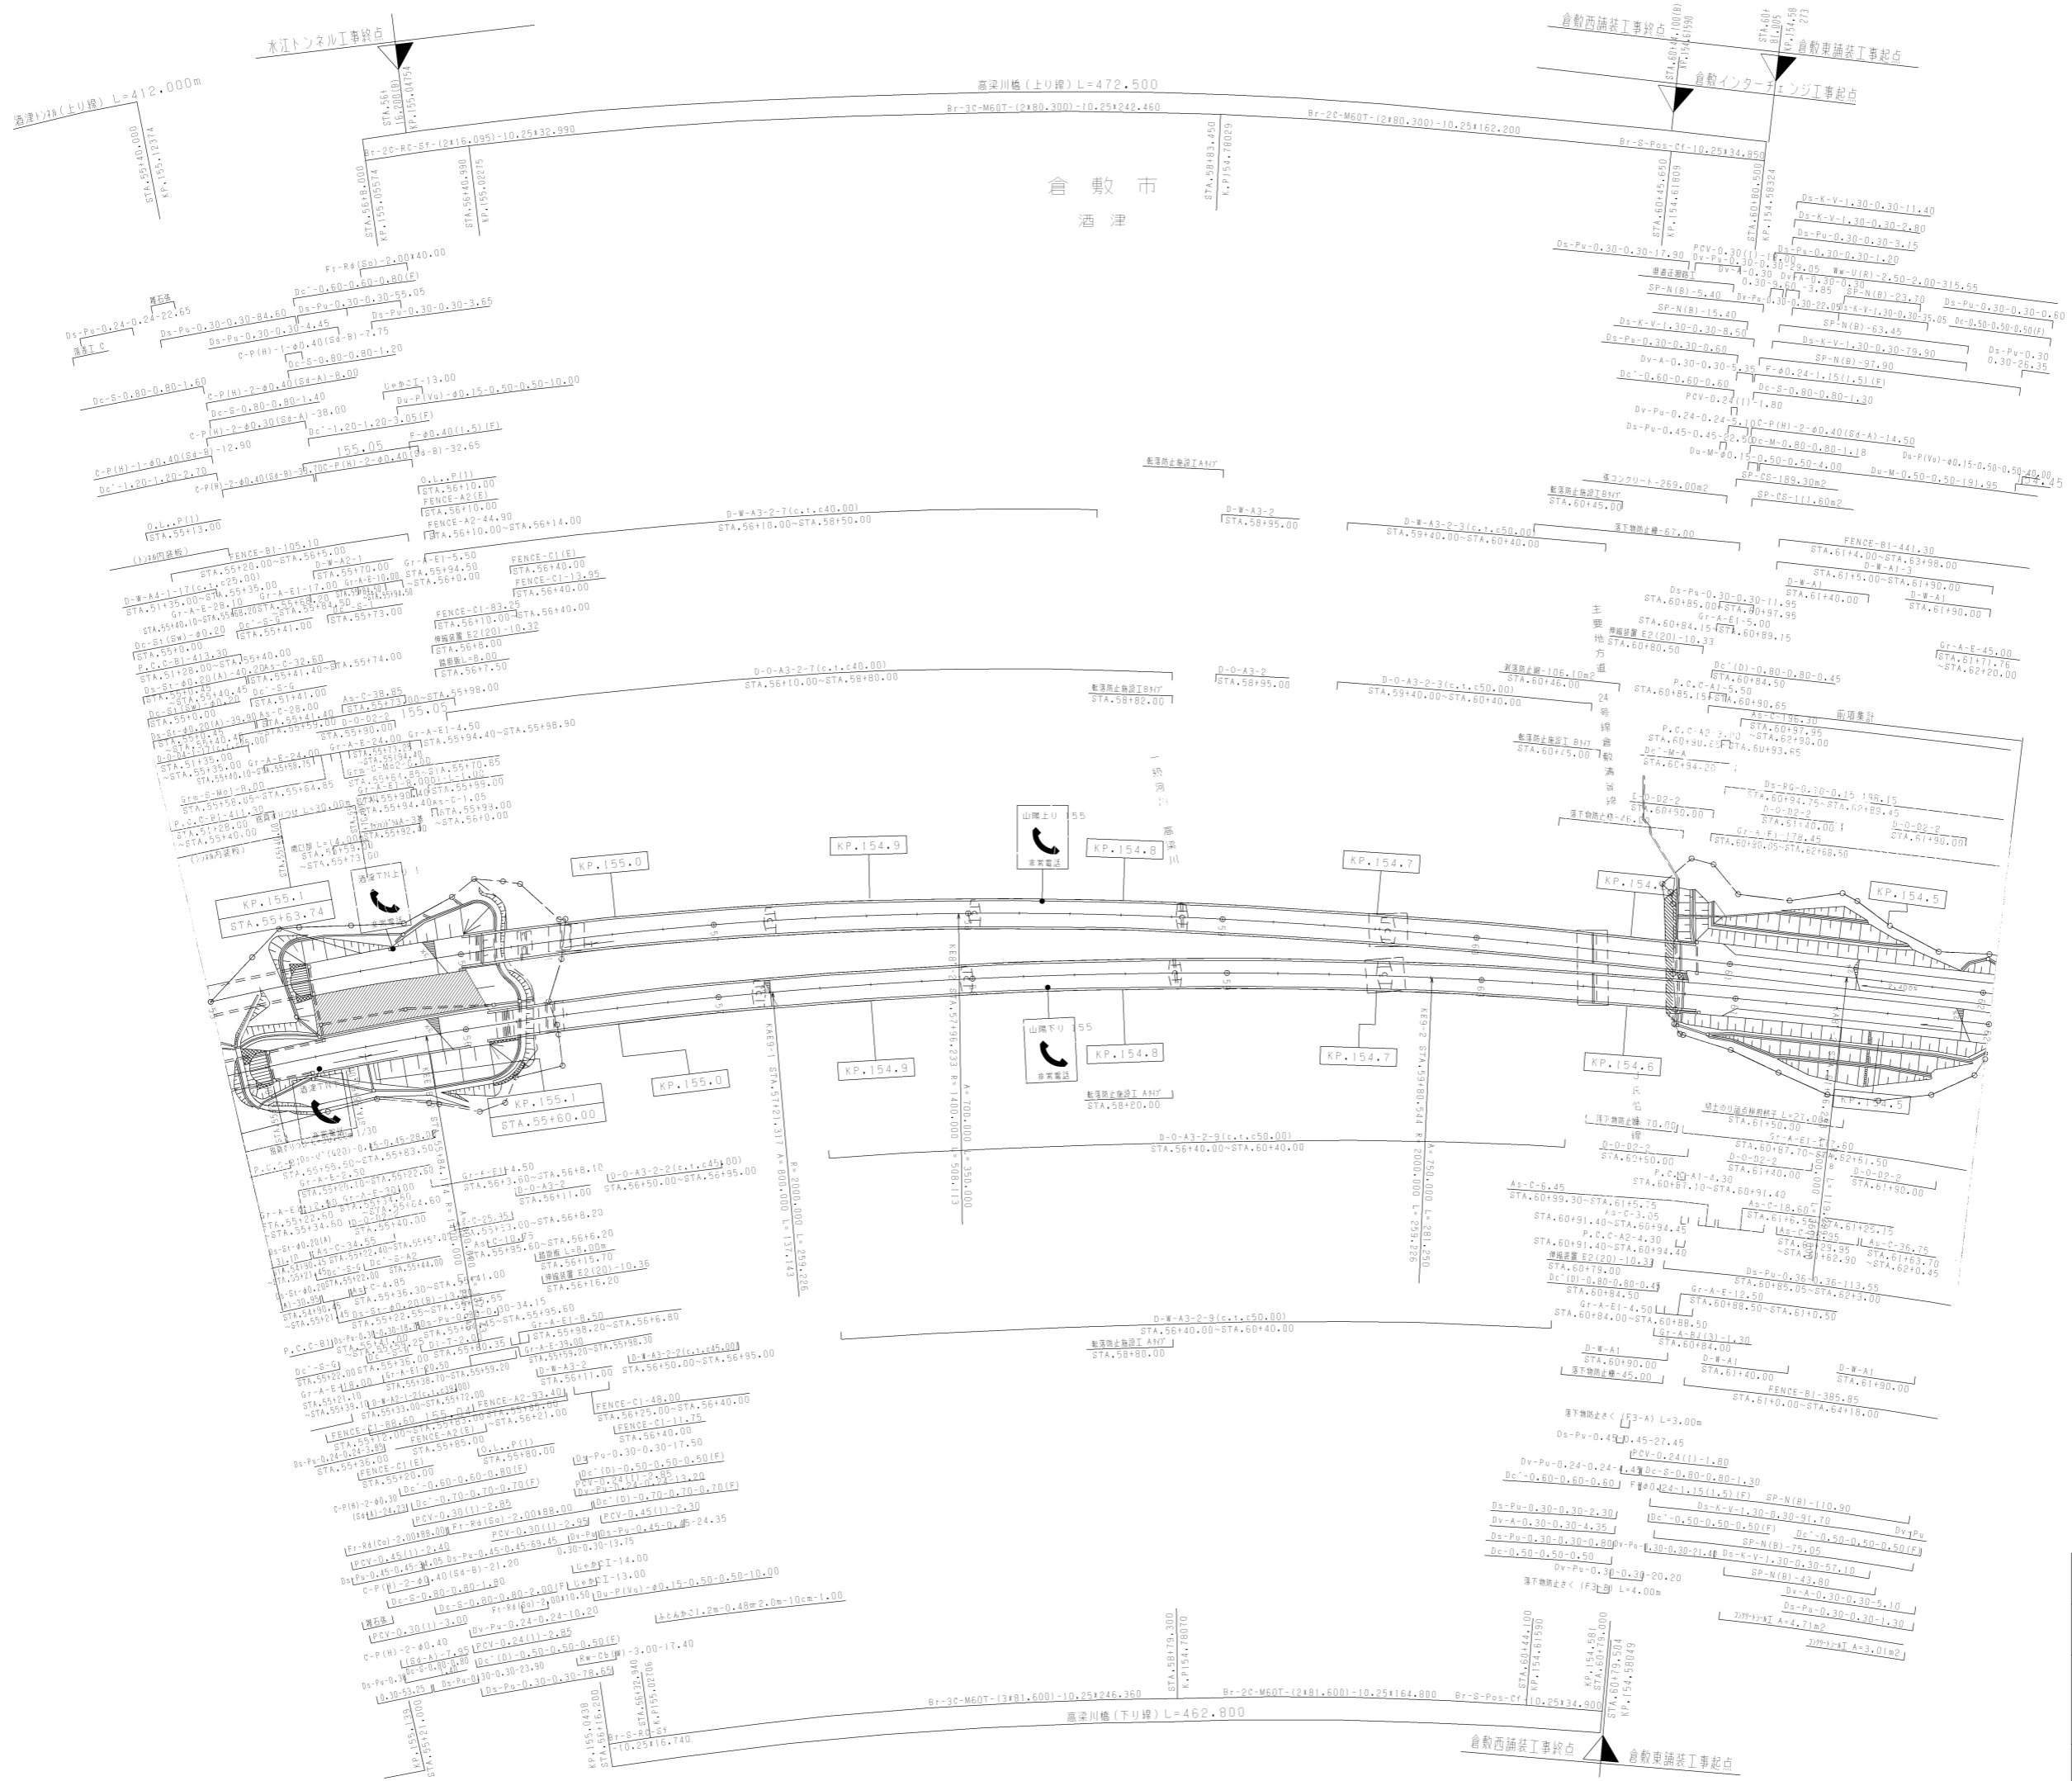

調整年月	適用
第3回 2010年3月	
第4回 2014年3月	
第5回 2021年03月	


山陽自動車道吹田山口線		
山陽自動車道(倉敷~玉島)		
工種	管理用平面図	
名称	KP.155.16374 ~ KP.154.46374 STA.55+00 ~ STA.62+00	幅尺 1/1000 3 16
西日本高速道路(株) 中国支社		

倉敷市  
酒津

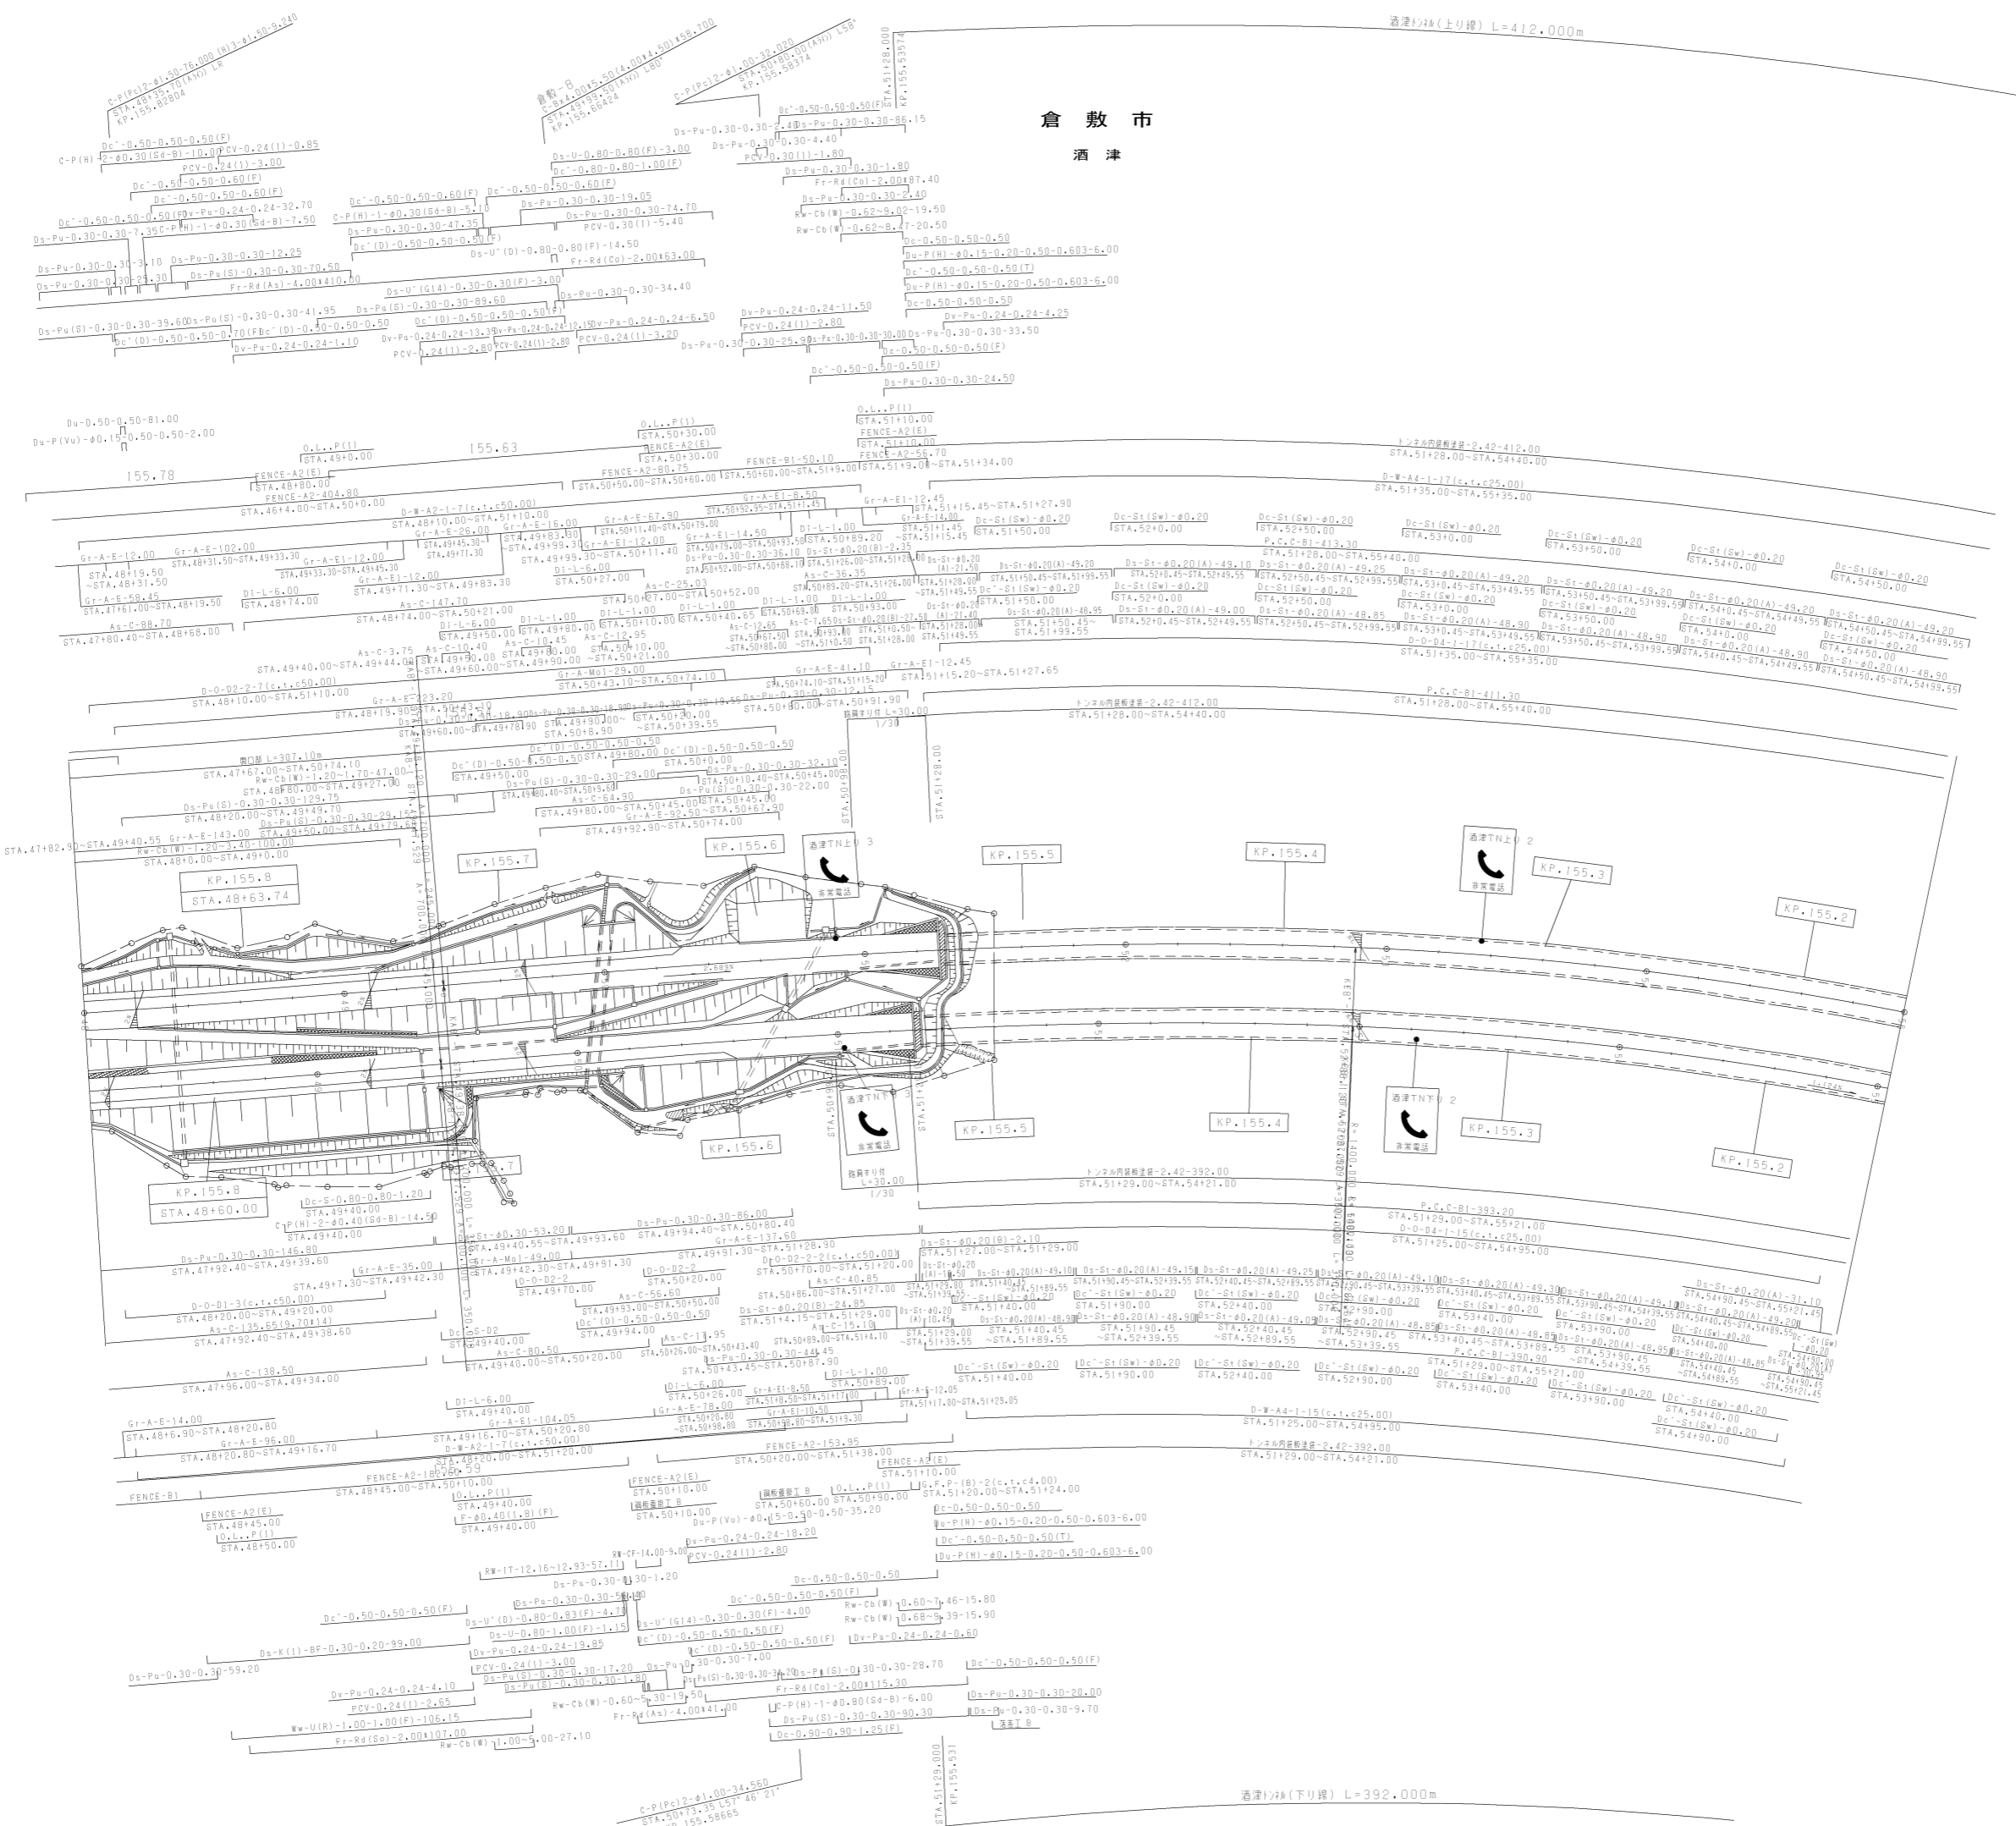

調整年月	適用
第1回 2005年08月	
第2回 2011年03月	

山陽自動車道吹田山口線		
山陽自動車道(倉敷~玉島)		
工種	管理用平面図	
名	KP.155.86374 ~ KP.155.16374	幅尺
称	STA.48+00 ~ STA.51+00	1/1000
		4
		16
西日本高速道路(株) 中国支社		

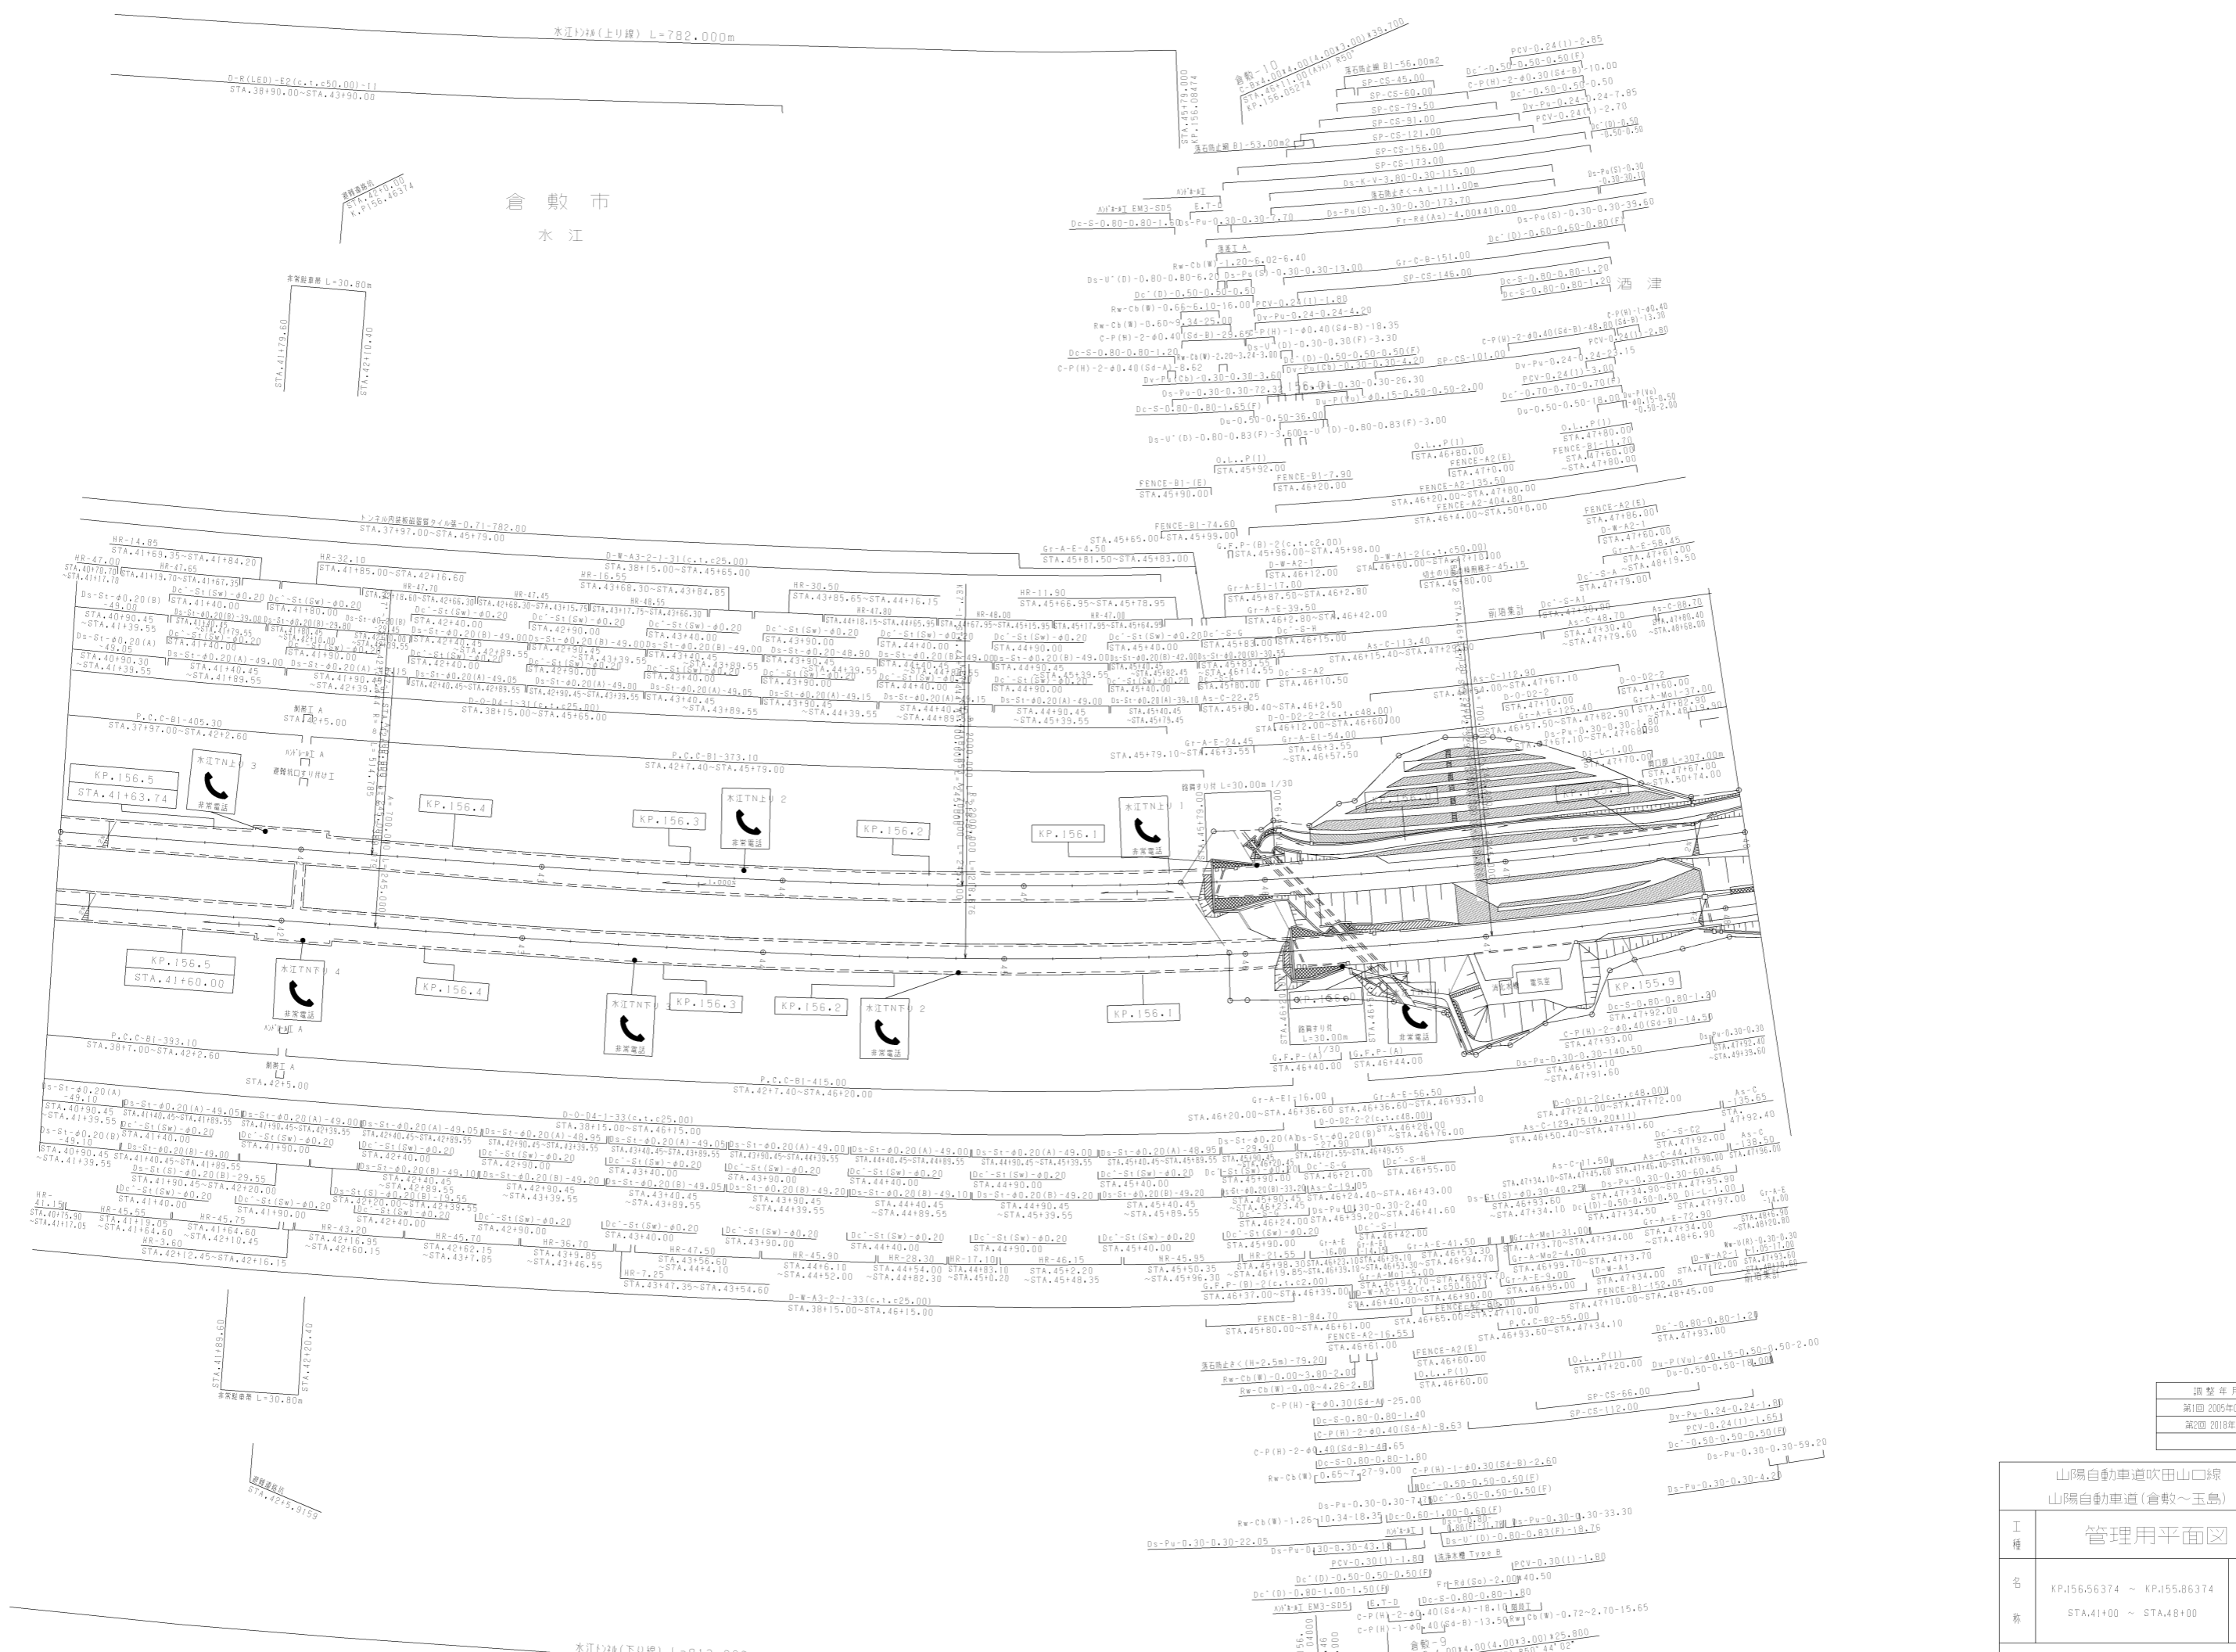


倉敷市  
水江


調整年月	適用
第1回 2005年08月	
第2回 2018年03月	

山陽自動車道吹田山口線		
山陽自動車道(倉敷~玉島)		
工種	管理用平面図	
名	KP.156.56374 ~ KP.155.86374	幅尺
称	STA.41+00 ~ STA.47+00	1/1000
		5
		16
西日本高速道路(株) 中国支社		

浅口郡  
船穂町  
柳井原

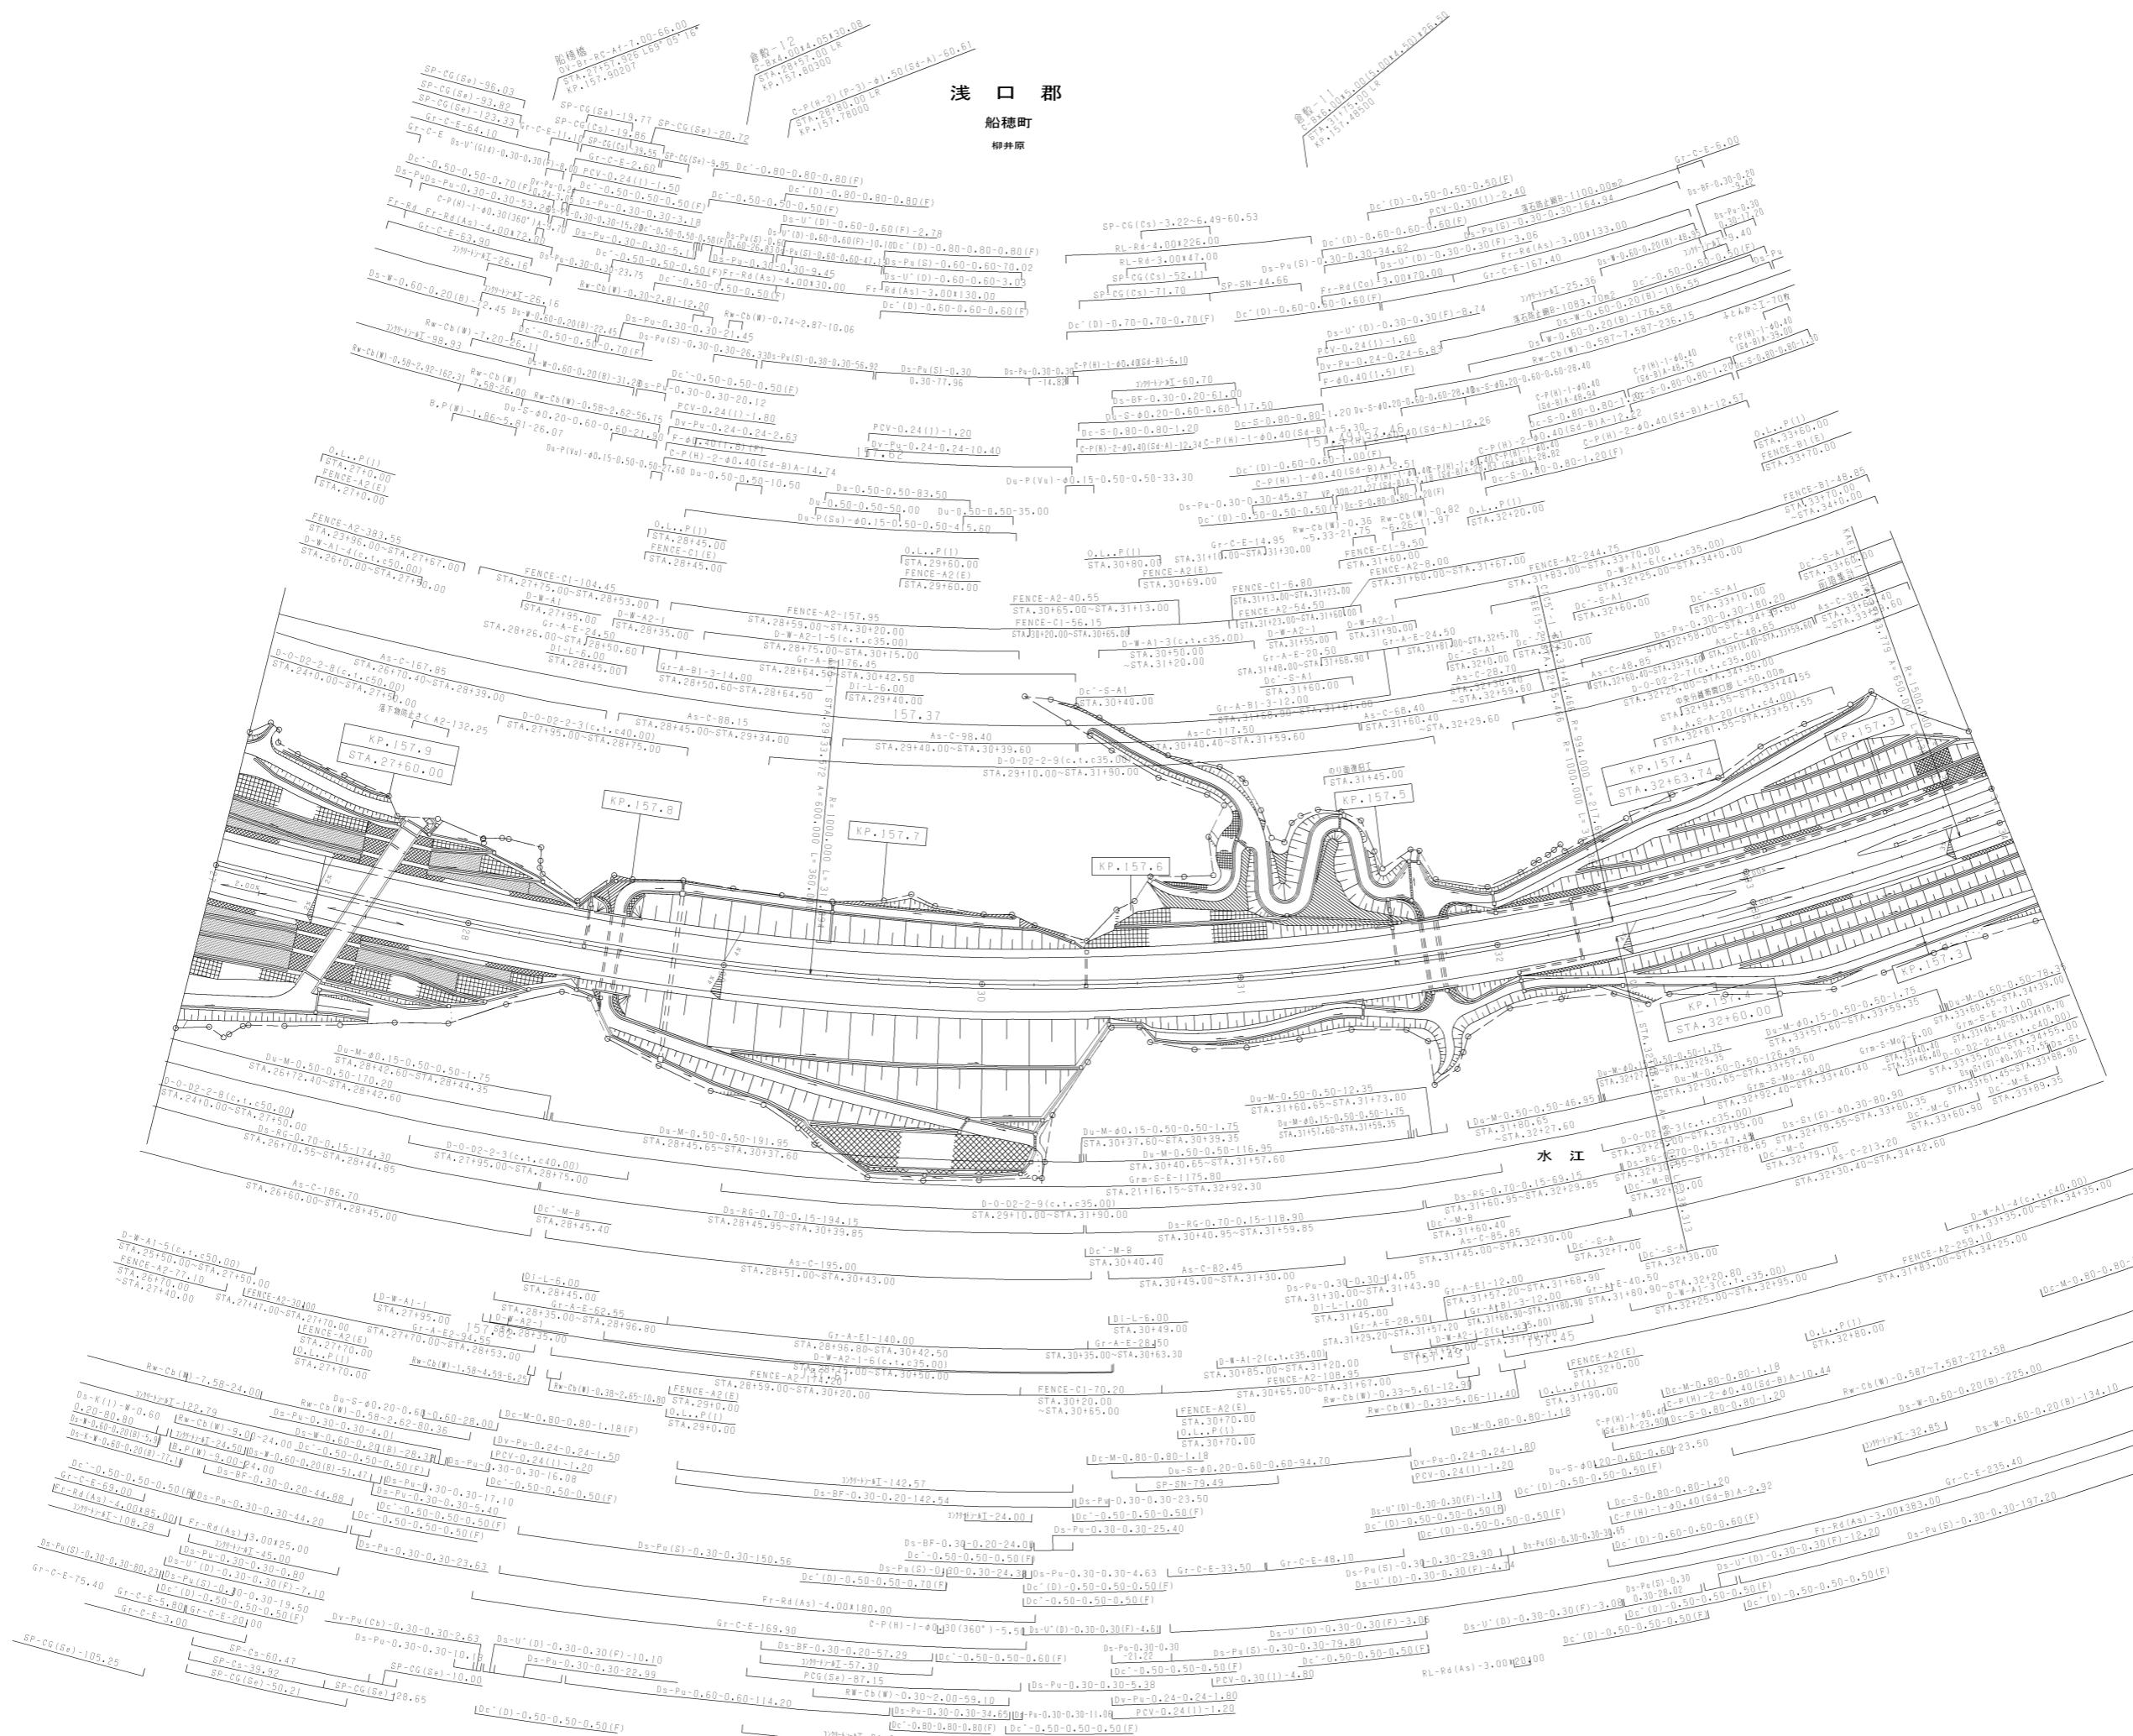


山陽自動車道吹田山口線		山陽自動車道(倉敷~玉島)	
工 種	管理用平面図		
名 称	KP.157.96 ~ KP.157.26374 STA.27+00 ~ STA.34+00	幅 尺	7 16

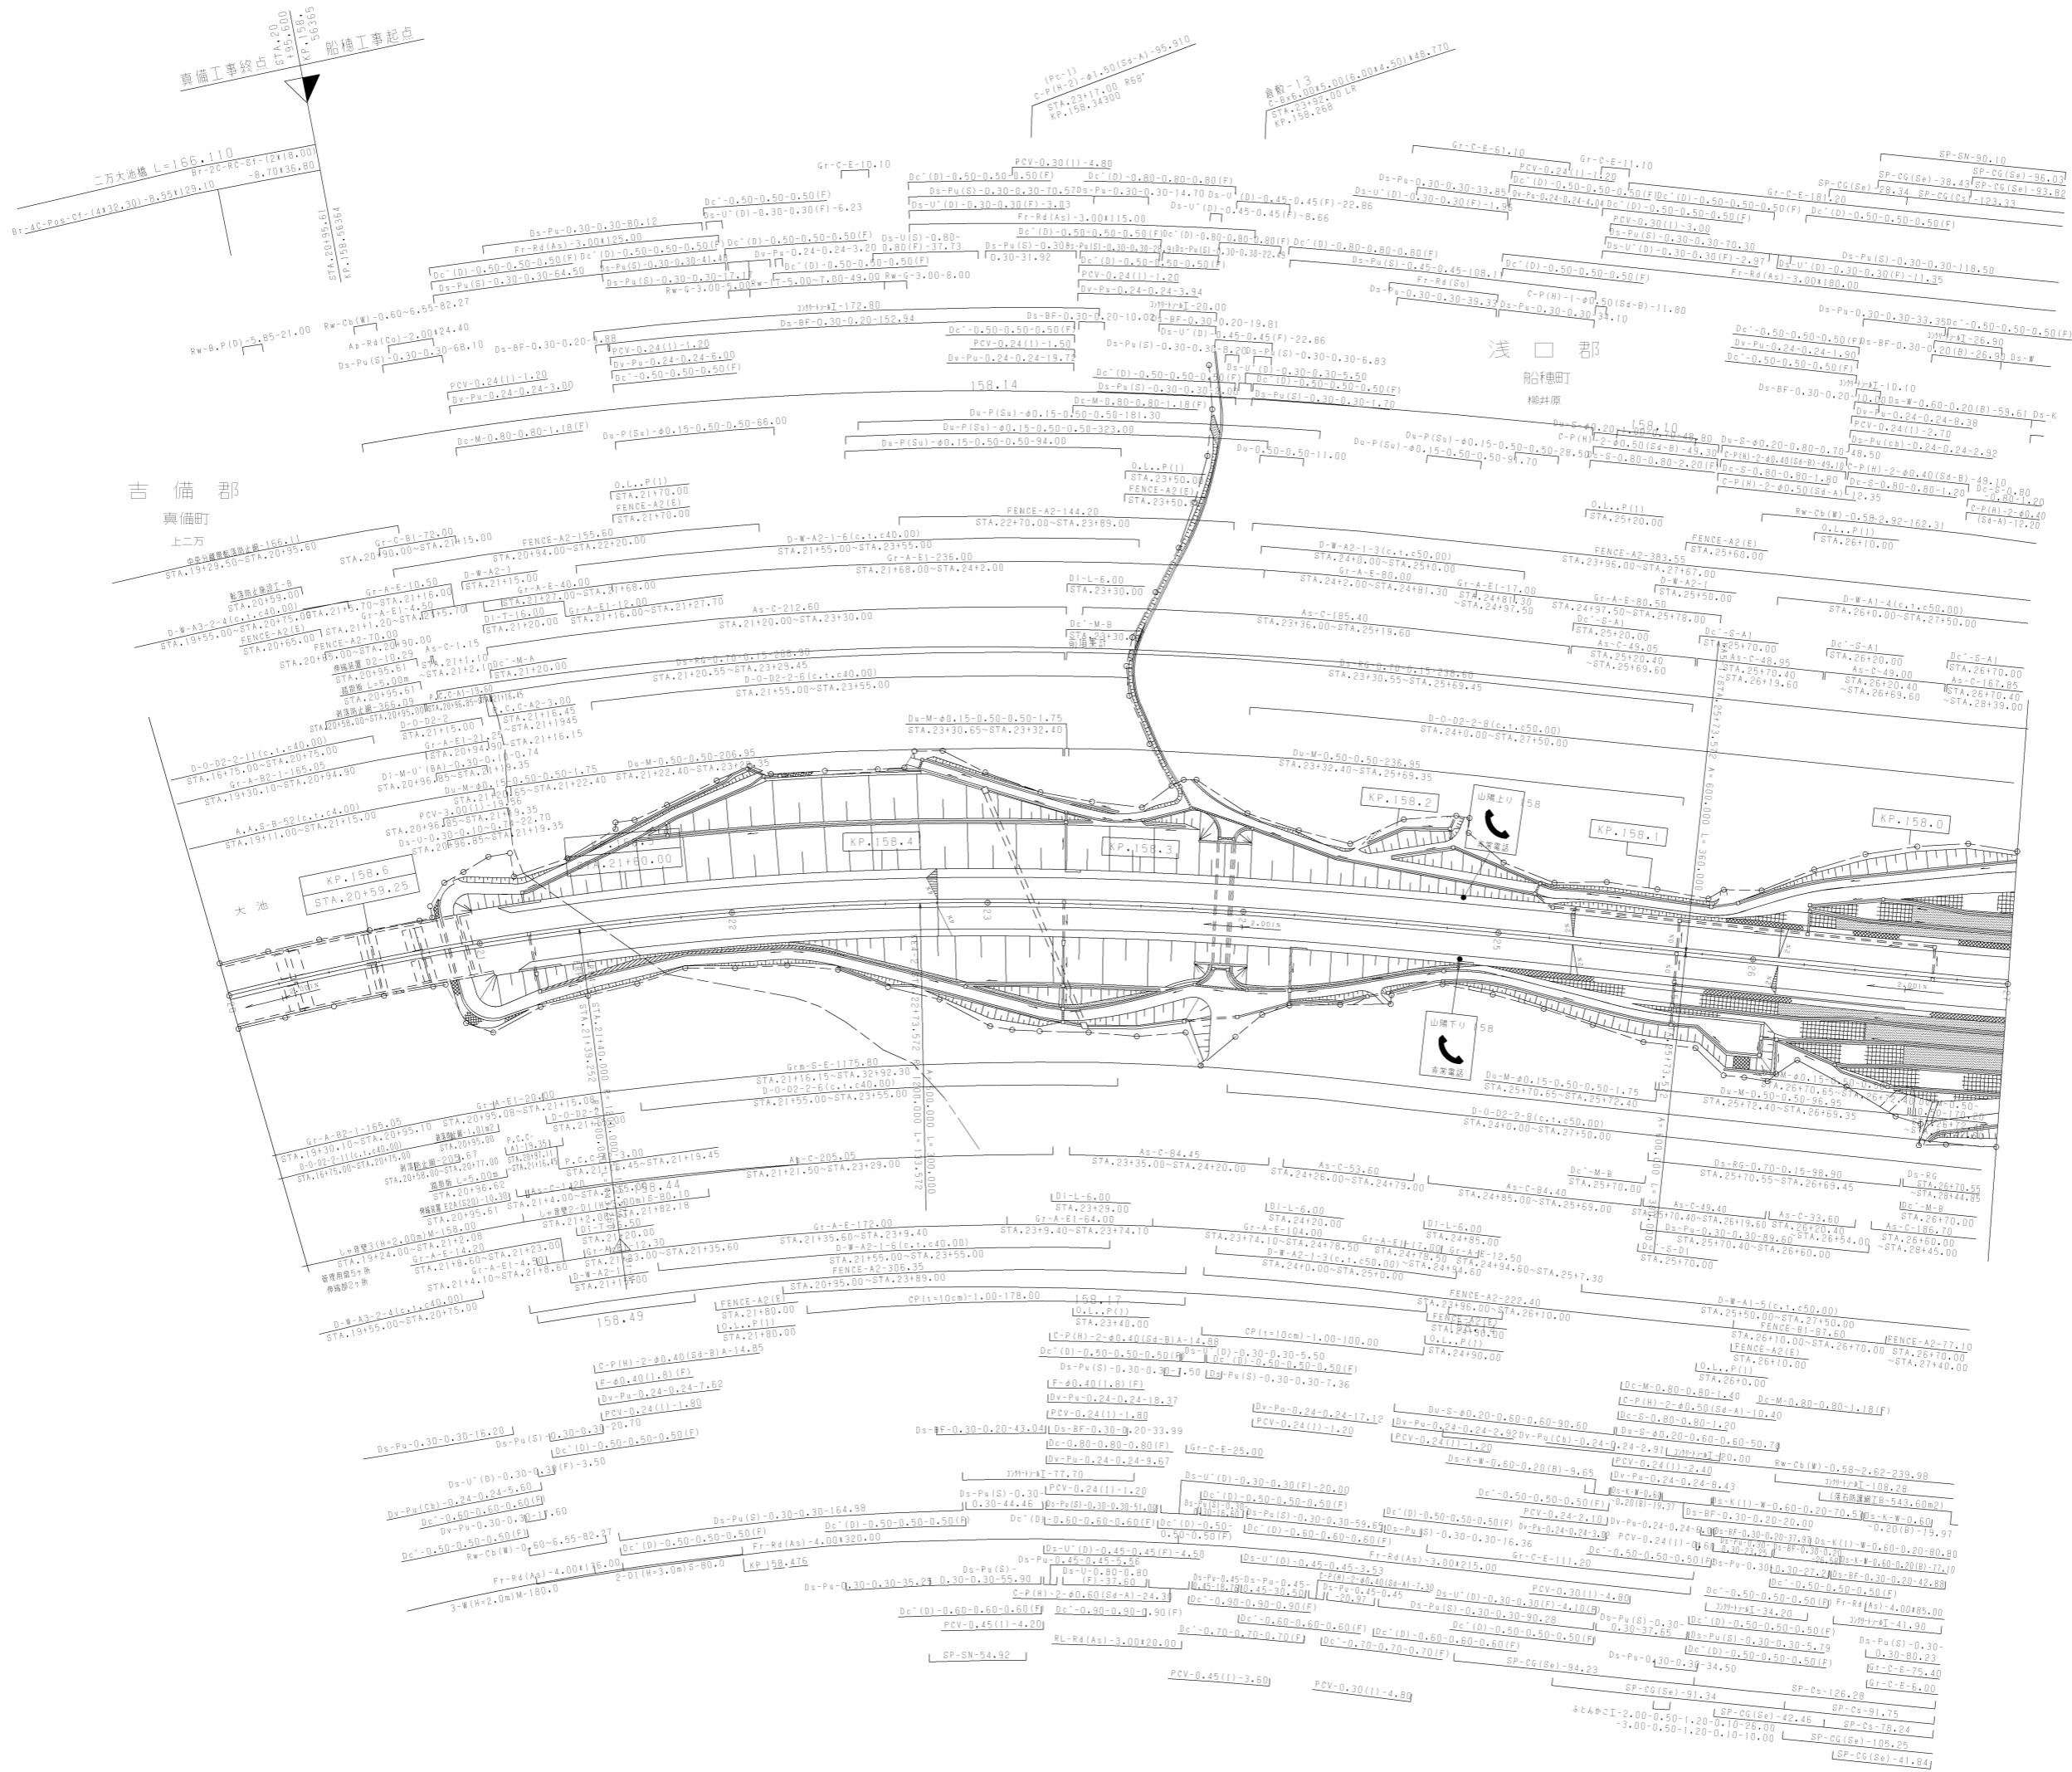

山陽自動車道吹田山口線		
山陽自動車道(倉敷～玉島)		
工種	管理用平面図	
名	KP.158.65925 ~ KP.157.96	橋尺
称	STA.20+00 ~ STA.27+00	1/1000
		8
		16


吉備郡  
真備町  
上二万

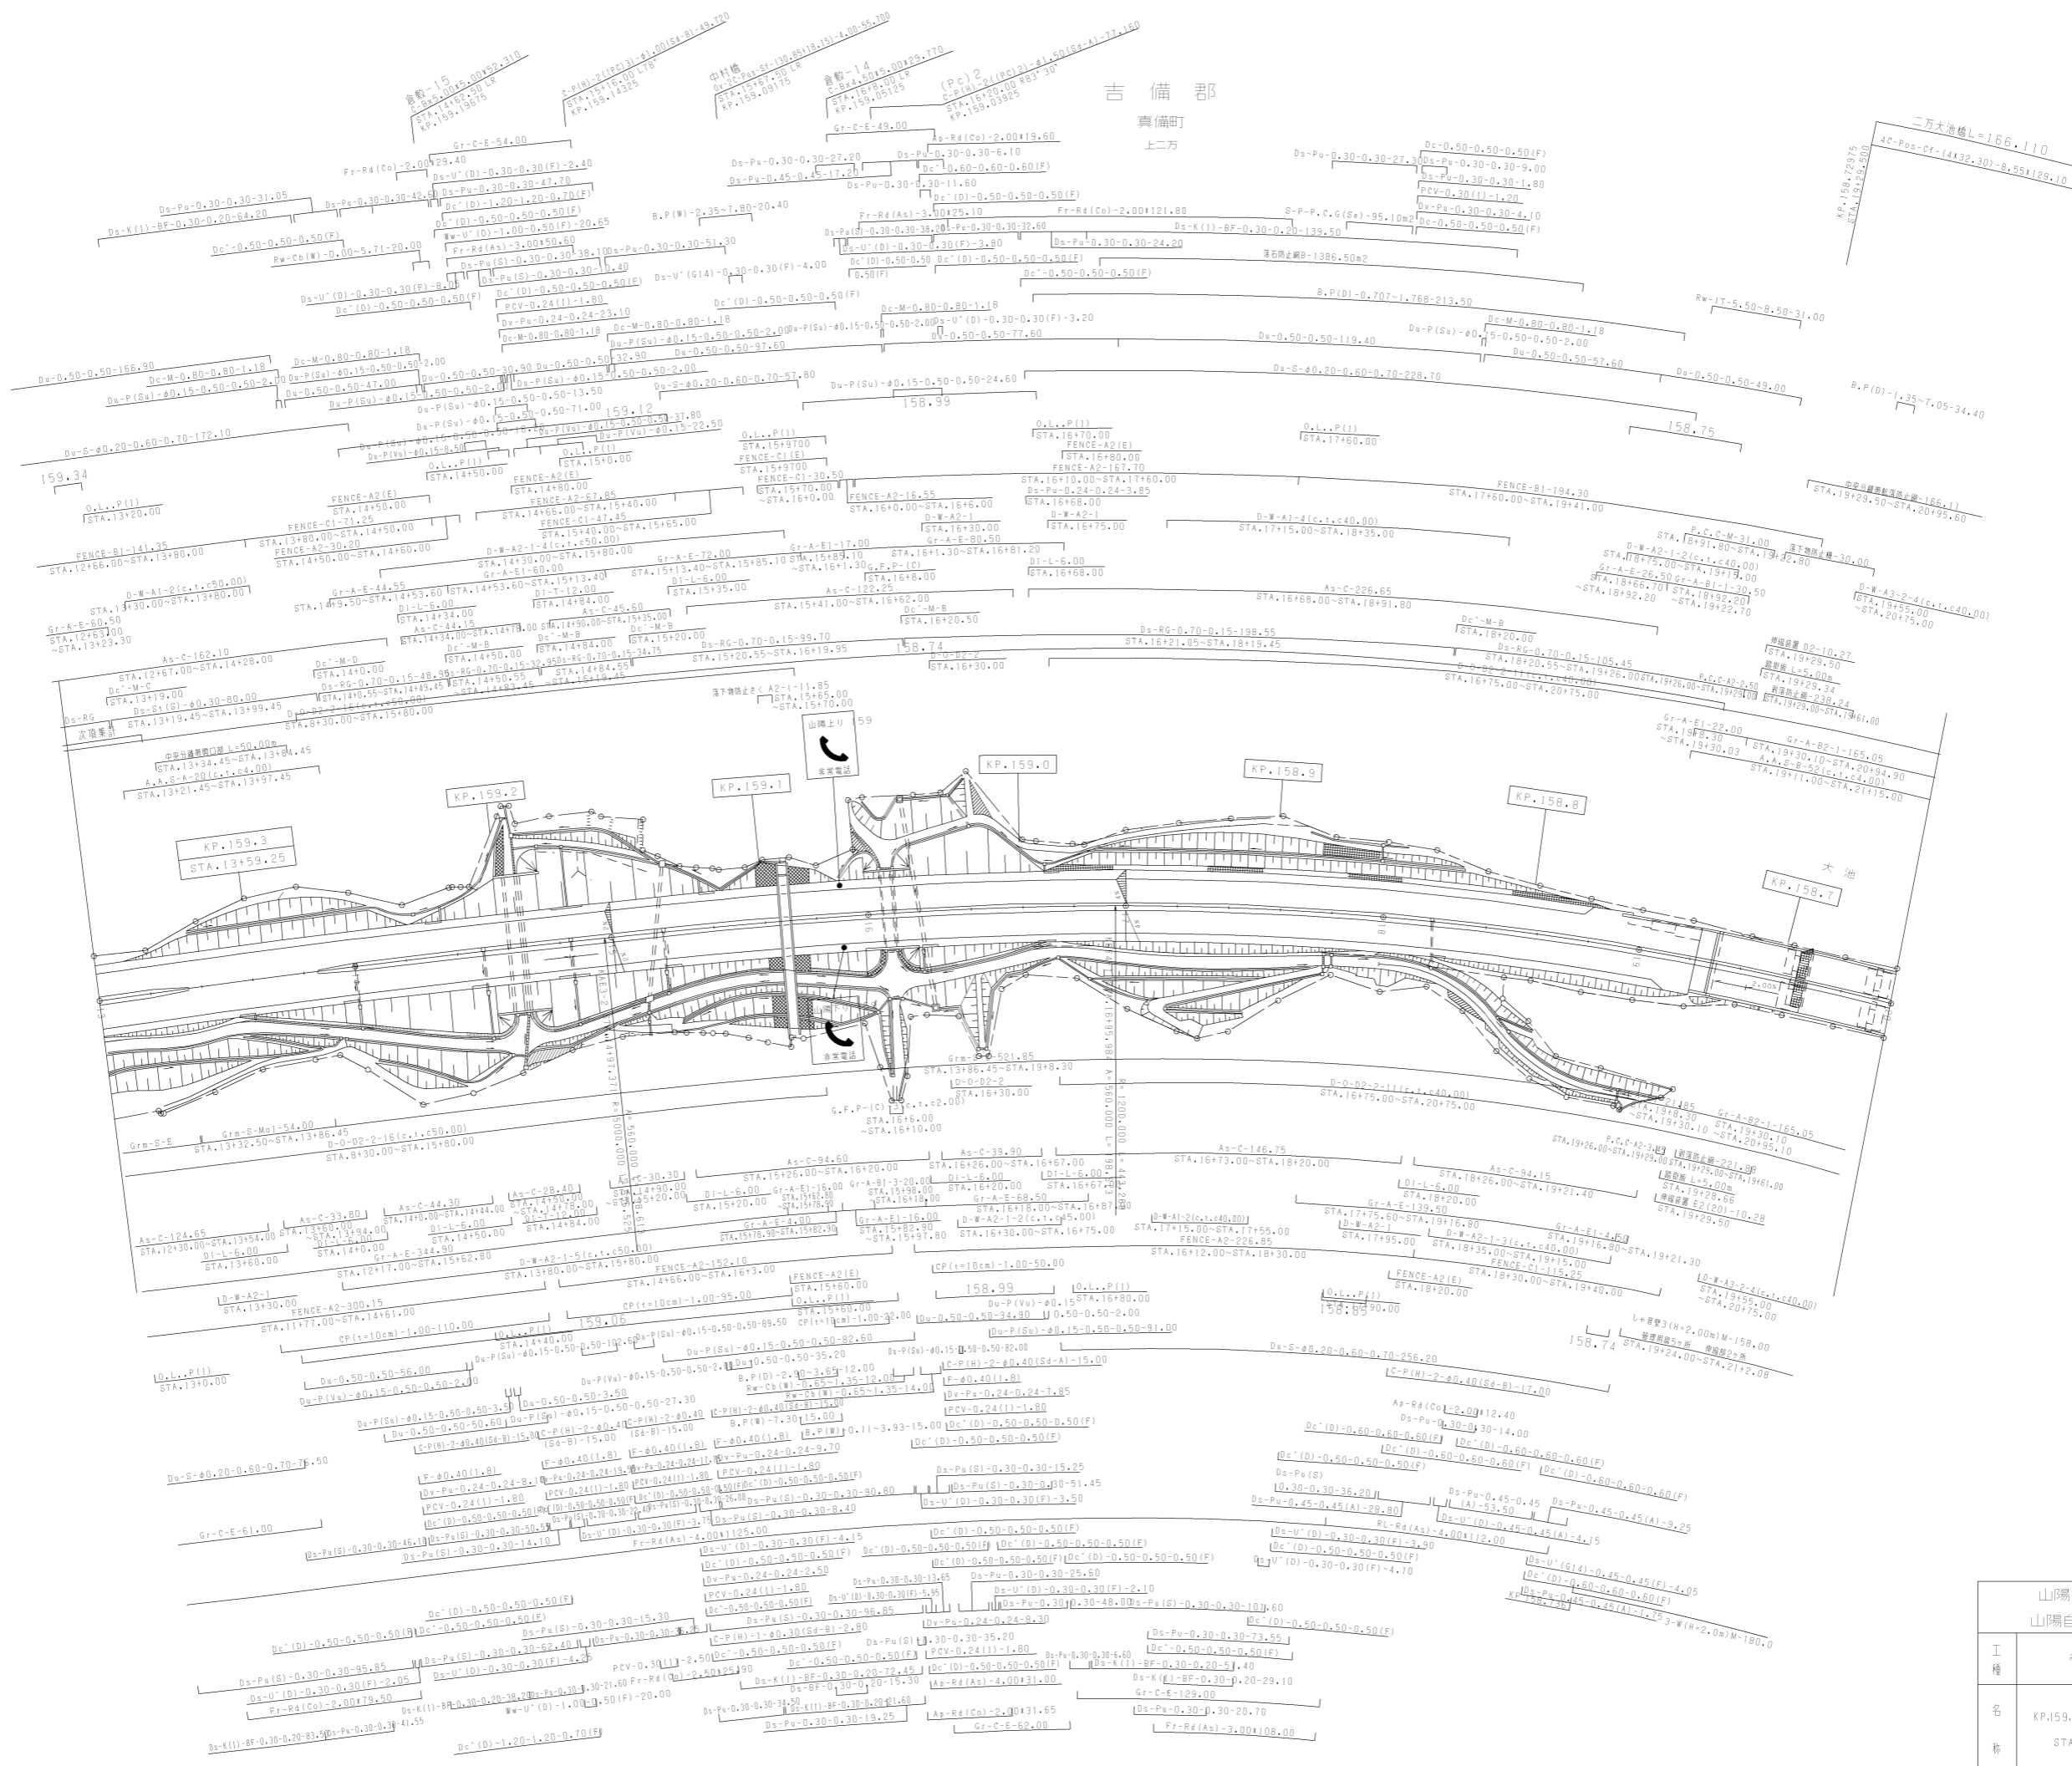

調整年月	適用
第3回 2010年3月	
第4回 2011年3月	
第5回 2022年03月	

山陽自動車道吹田山口線		
山陽自動車道(倉敷~玉島)		
工種	管理用平面図	
名称	KP.159.35925 ~ KP.158.65925 STA.13+00 ~ STA.20+00	1/1000
欄尺		9 16

吉備郡 真備町 上二万

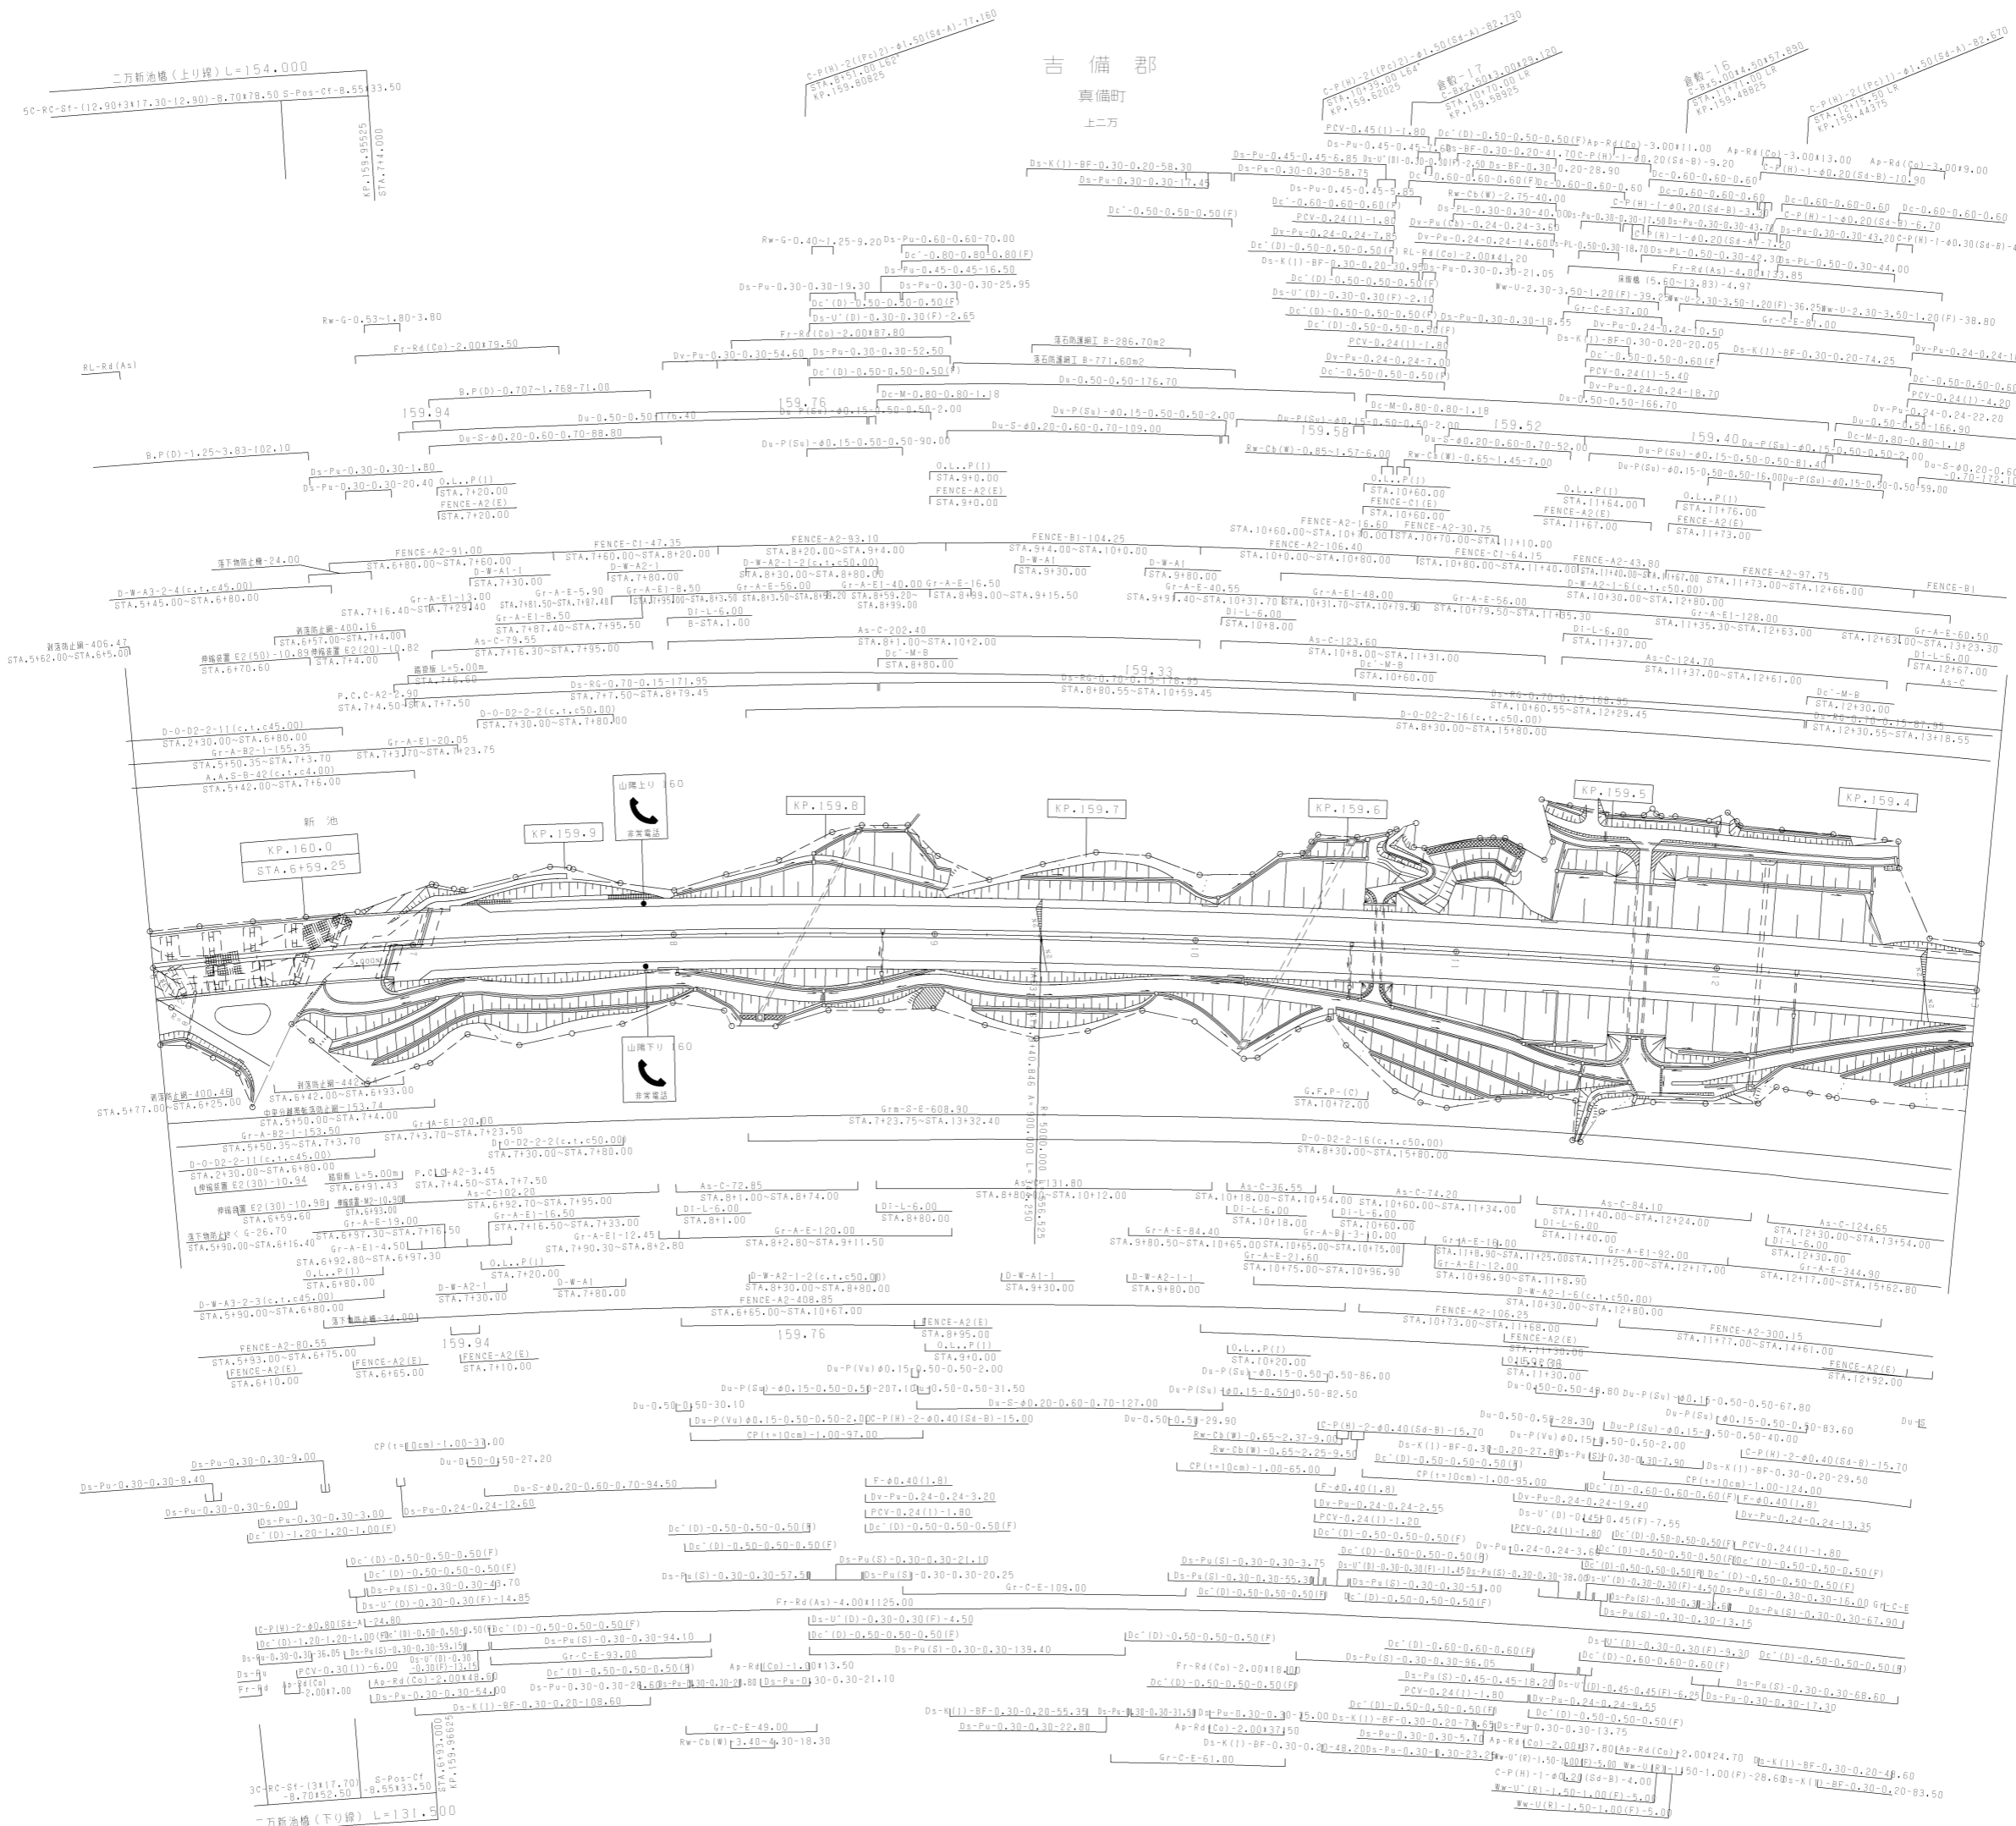


調整年月	適用
第3回 2014年3月	
第4回 2016年3月	
第5回 2022年03月	

山陽自動車道吹田山口線		
山陽自動車道(倉敷~玉島)		
工種	管理用平面図	
名称	KP.160.05925 ~ KP.159.35925 STA.6+100 ~ STA.13+100	1/1000 16

吉備郡  
真備町  
上二万

新池  

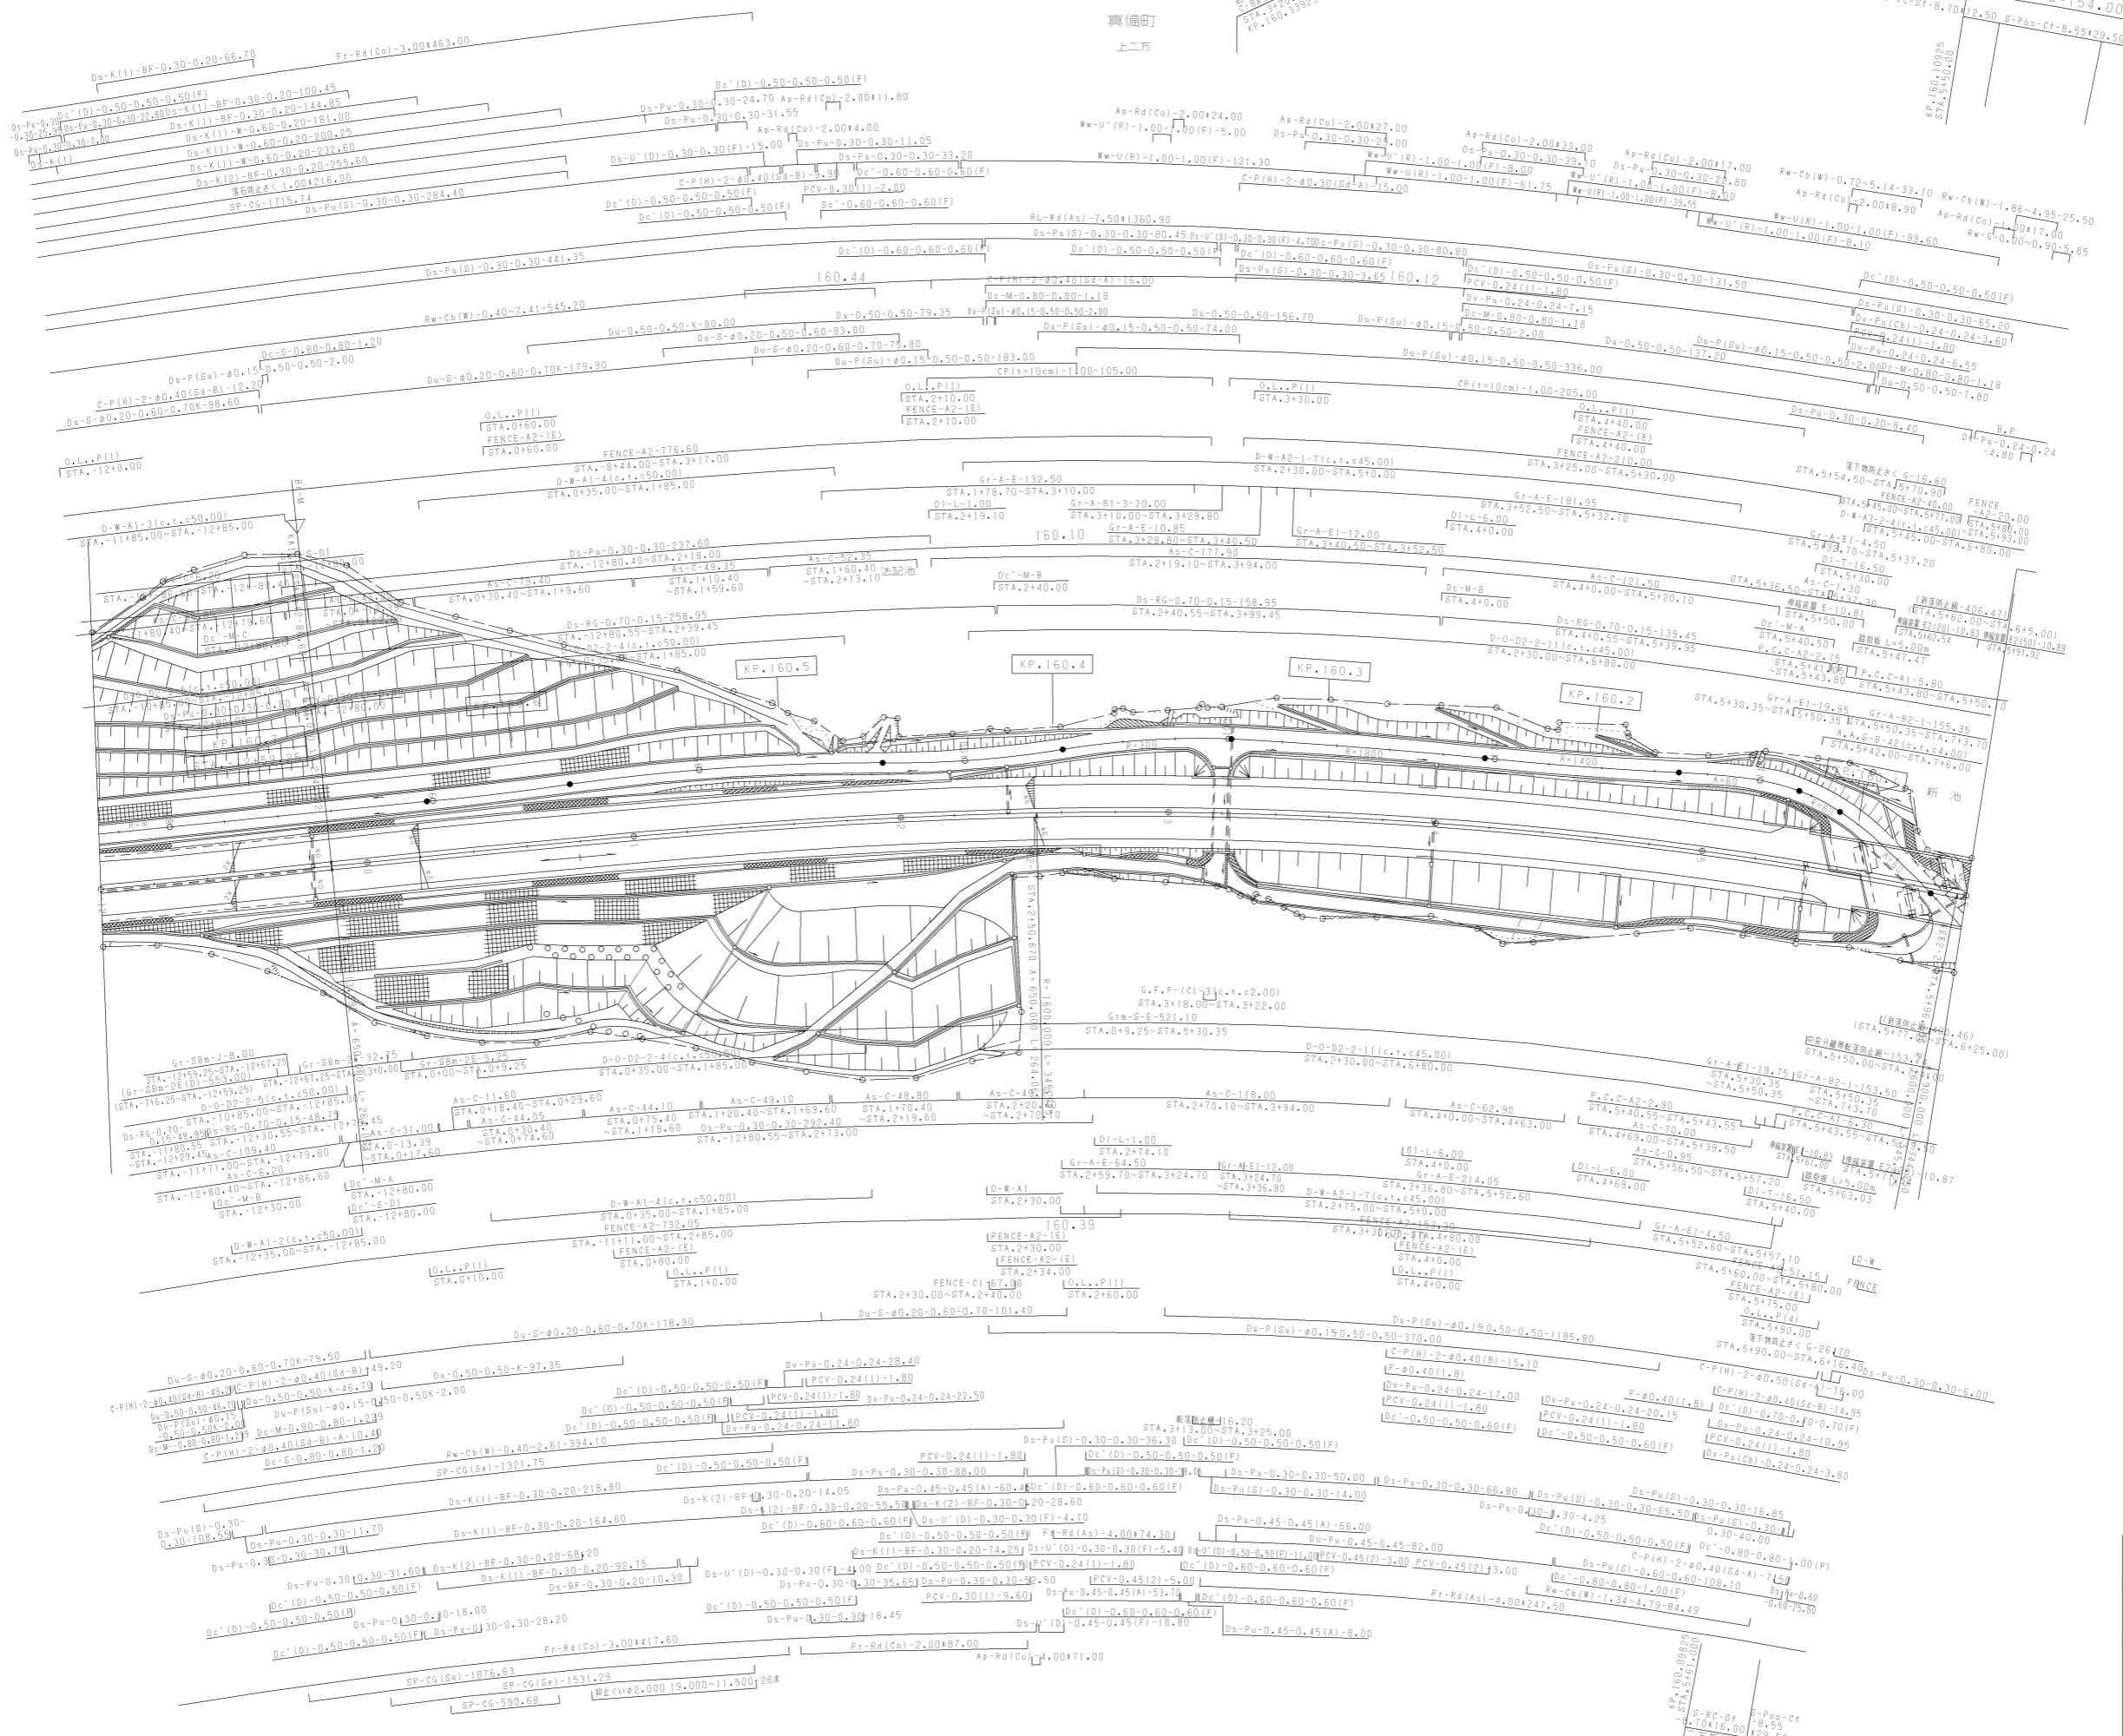


調査年月	適用
第4回 2012年3月	
第5回 2020年03月	
第6回 2022年03月	

山陽自動車道吹田山口線		
山陽自動車道(倉敷~玉島)		
工種	管理用平面図	
名称	KP.160.75925 ~ KP.160.05925 STA.12+00 ~ STA.6+00	幅尺 1/1000
		11 16

浅口郡

船穂町  
船穂

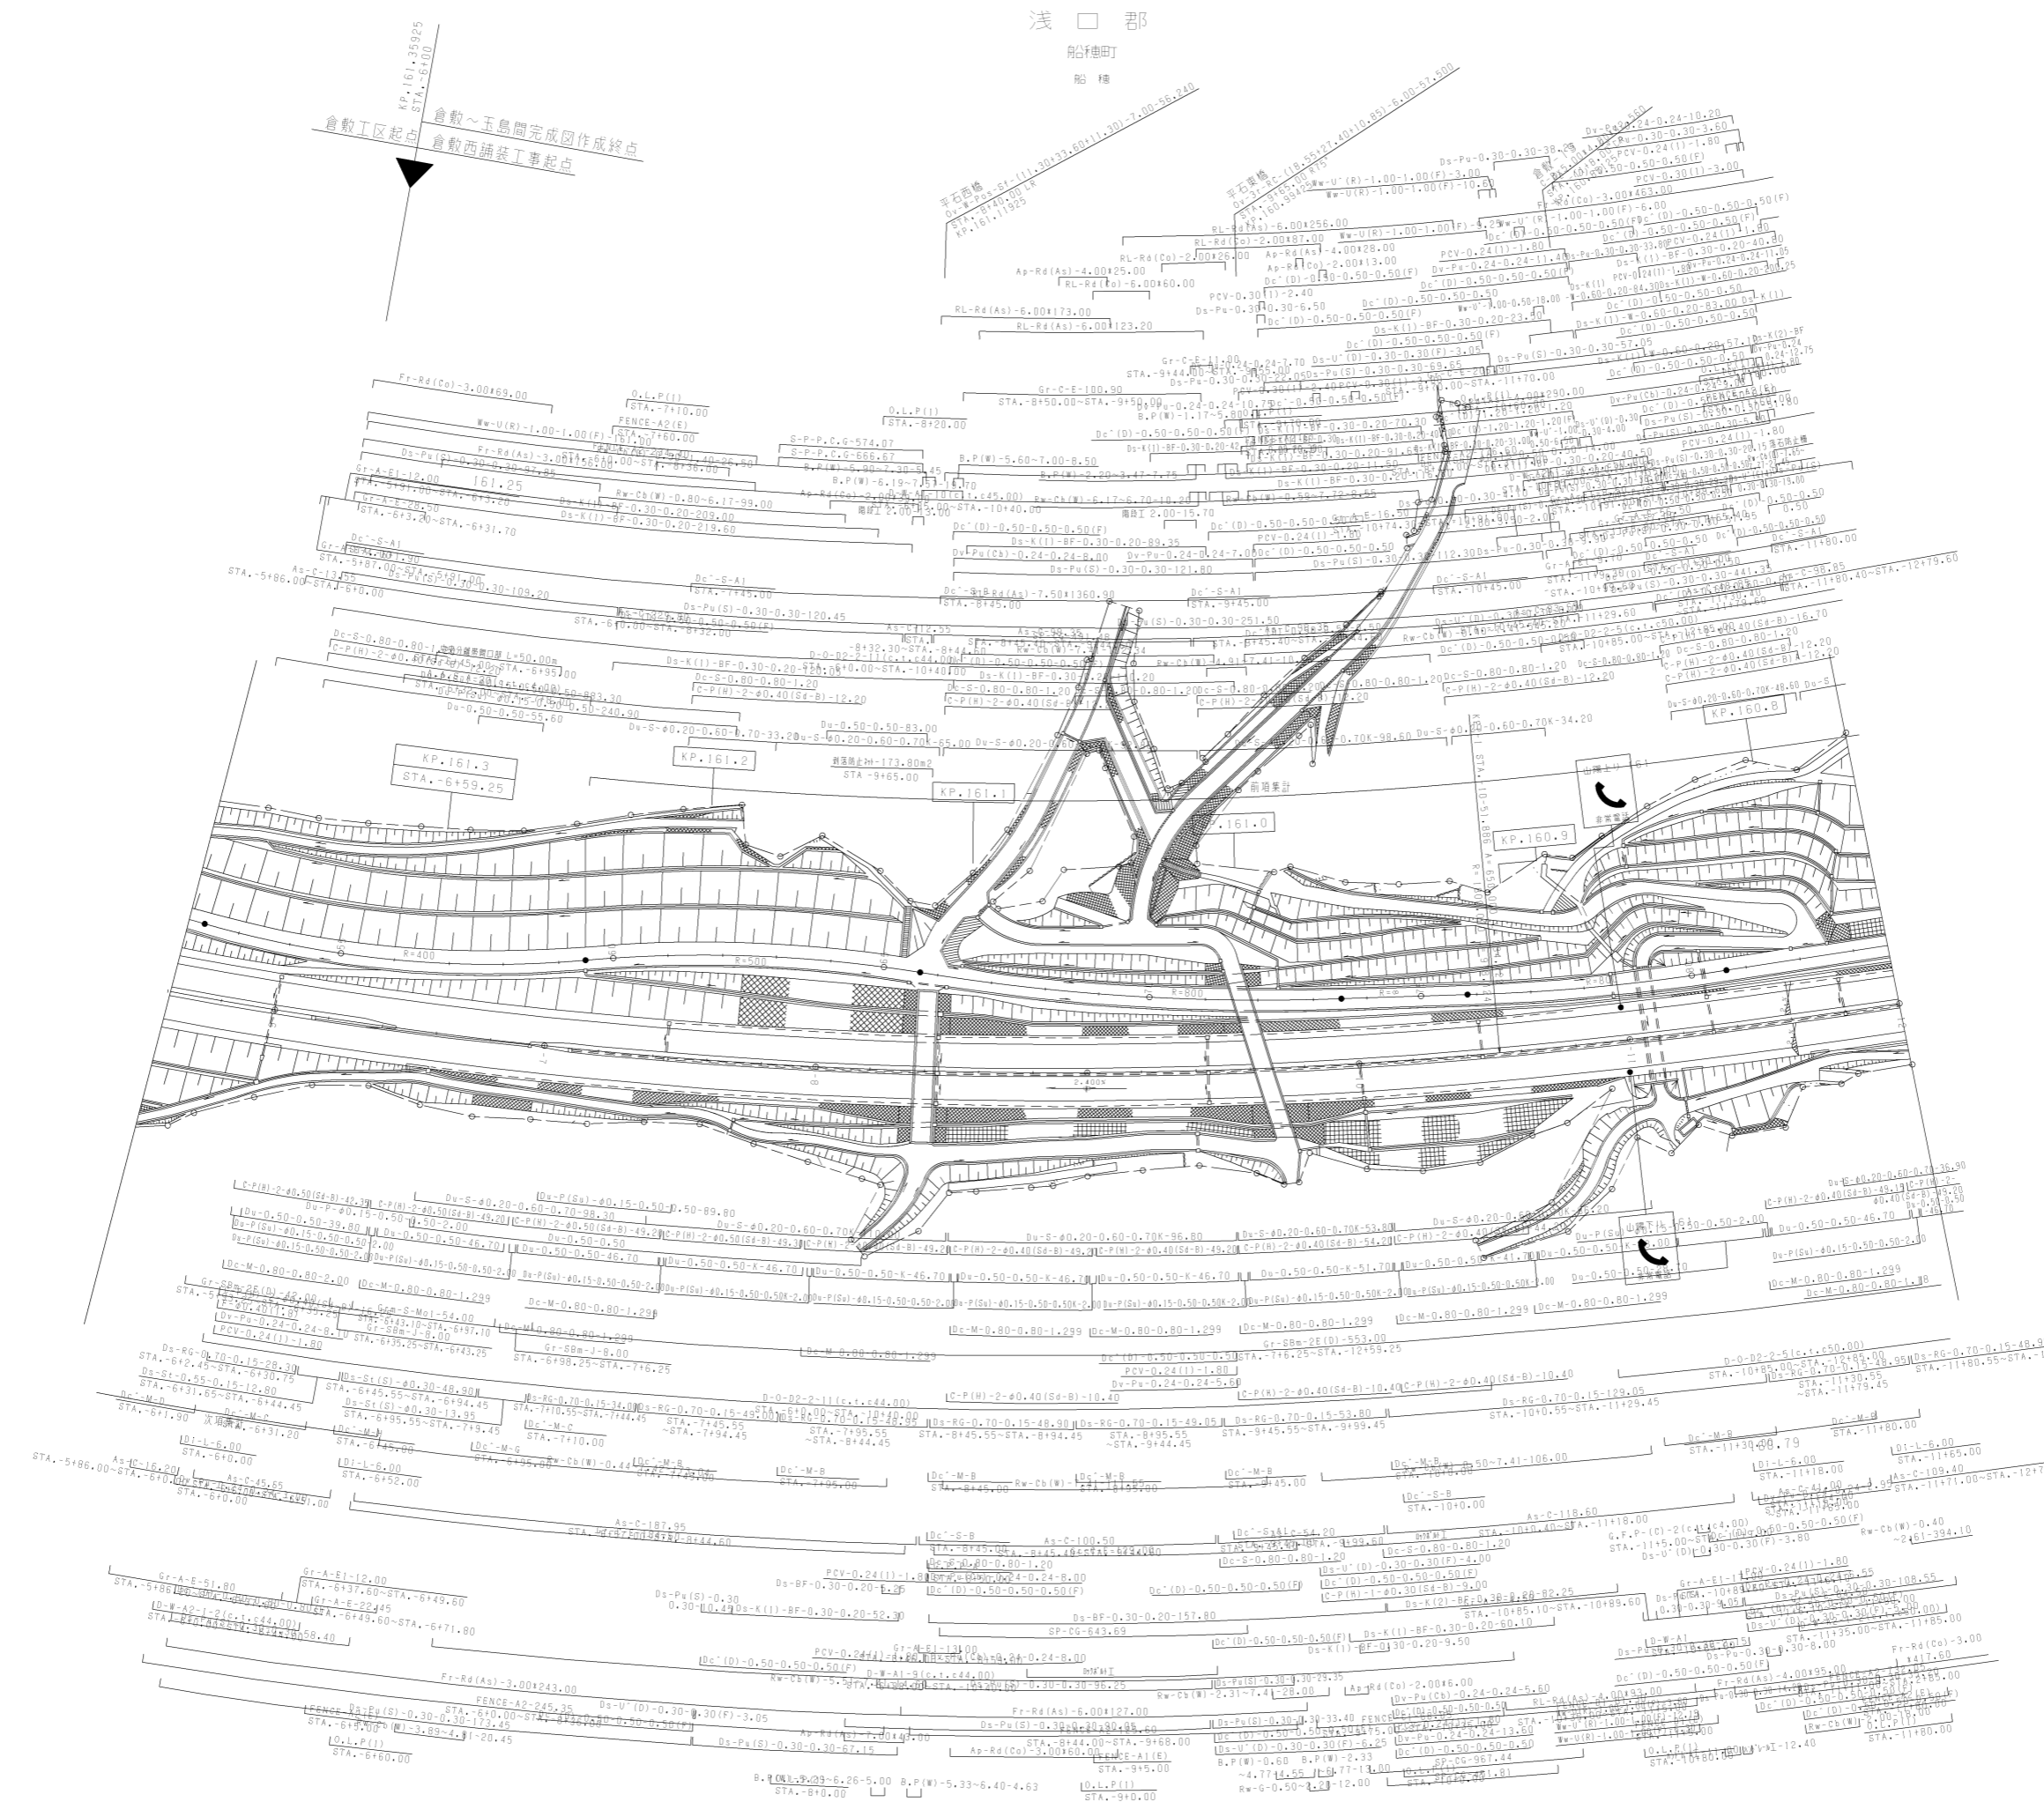

調整年月	適用
第4回 2014年3月	
第2回 2011年3月	
第3回 2012年3月	

山陽自動車道吹田山口線		
山陽自動車道(倉敷~玉島)		
工種	管理用平面図	
名	KP.161.35925 ~ KP.160.75925	12
称	STA. 6+00 ~ STA. 12+00	16


浅 郡  
船 種 町  
船 橋

倉 敷 市  
玉 島 長 尾

山頂上り 62  
非常電話  

調整年月	適用
第1回 2005年08月	

山陽自動車道吹田山口線 山陽自動車道(倉敷~玉島)		—	
工種	管理用平面図	—	
名称	STA.6 ~ STA.2	縮尺	1/1000
			13 16
西日本高速道路(株) 中国支社			

山陽自動車道吹田山口線 山陽自動車道(倉敷~玉島)		—	
工種	管理用平面図		
名称	E-STA.1+00 ~ E-STA.7+46.40	縮尺	1/1000 14 16
西日本高速道路(株) 中国支社			

調整年月	適用
第1回 2005年08月	

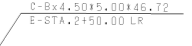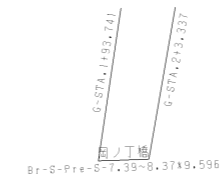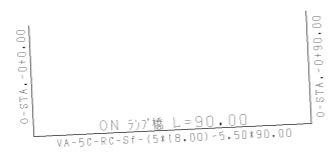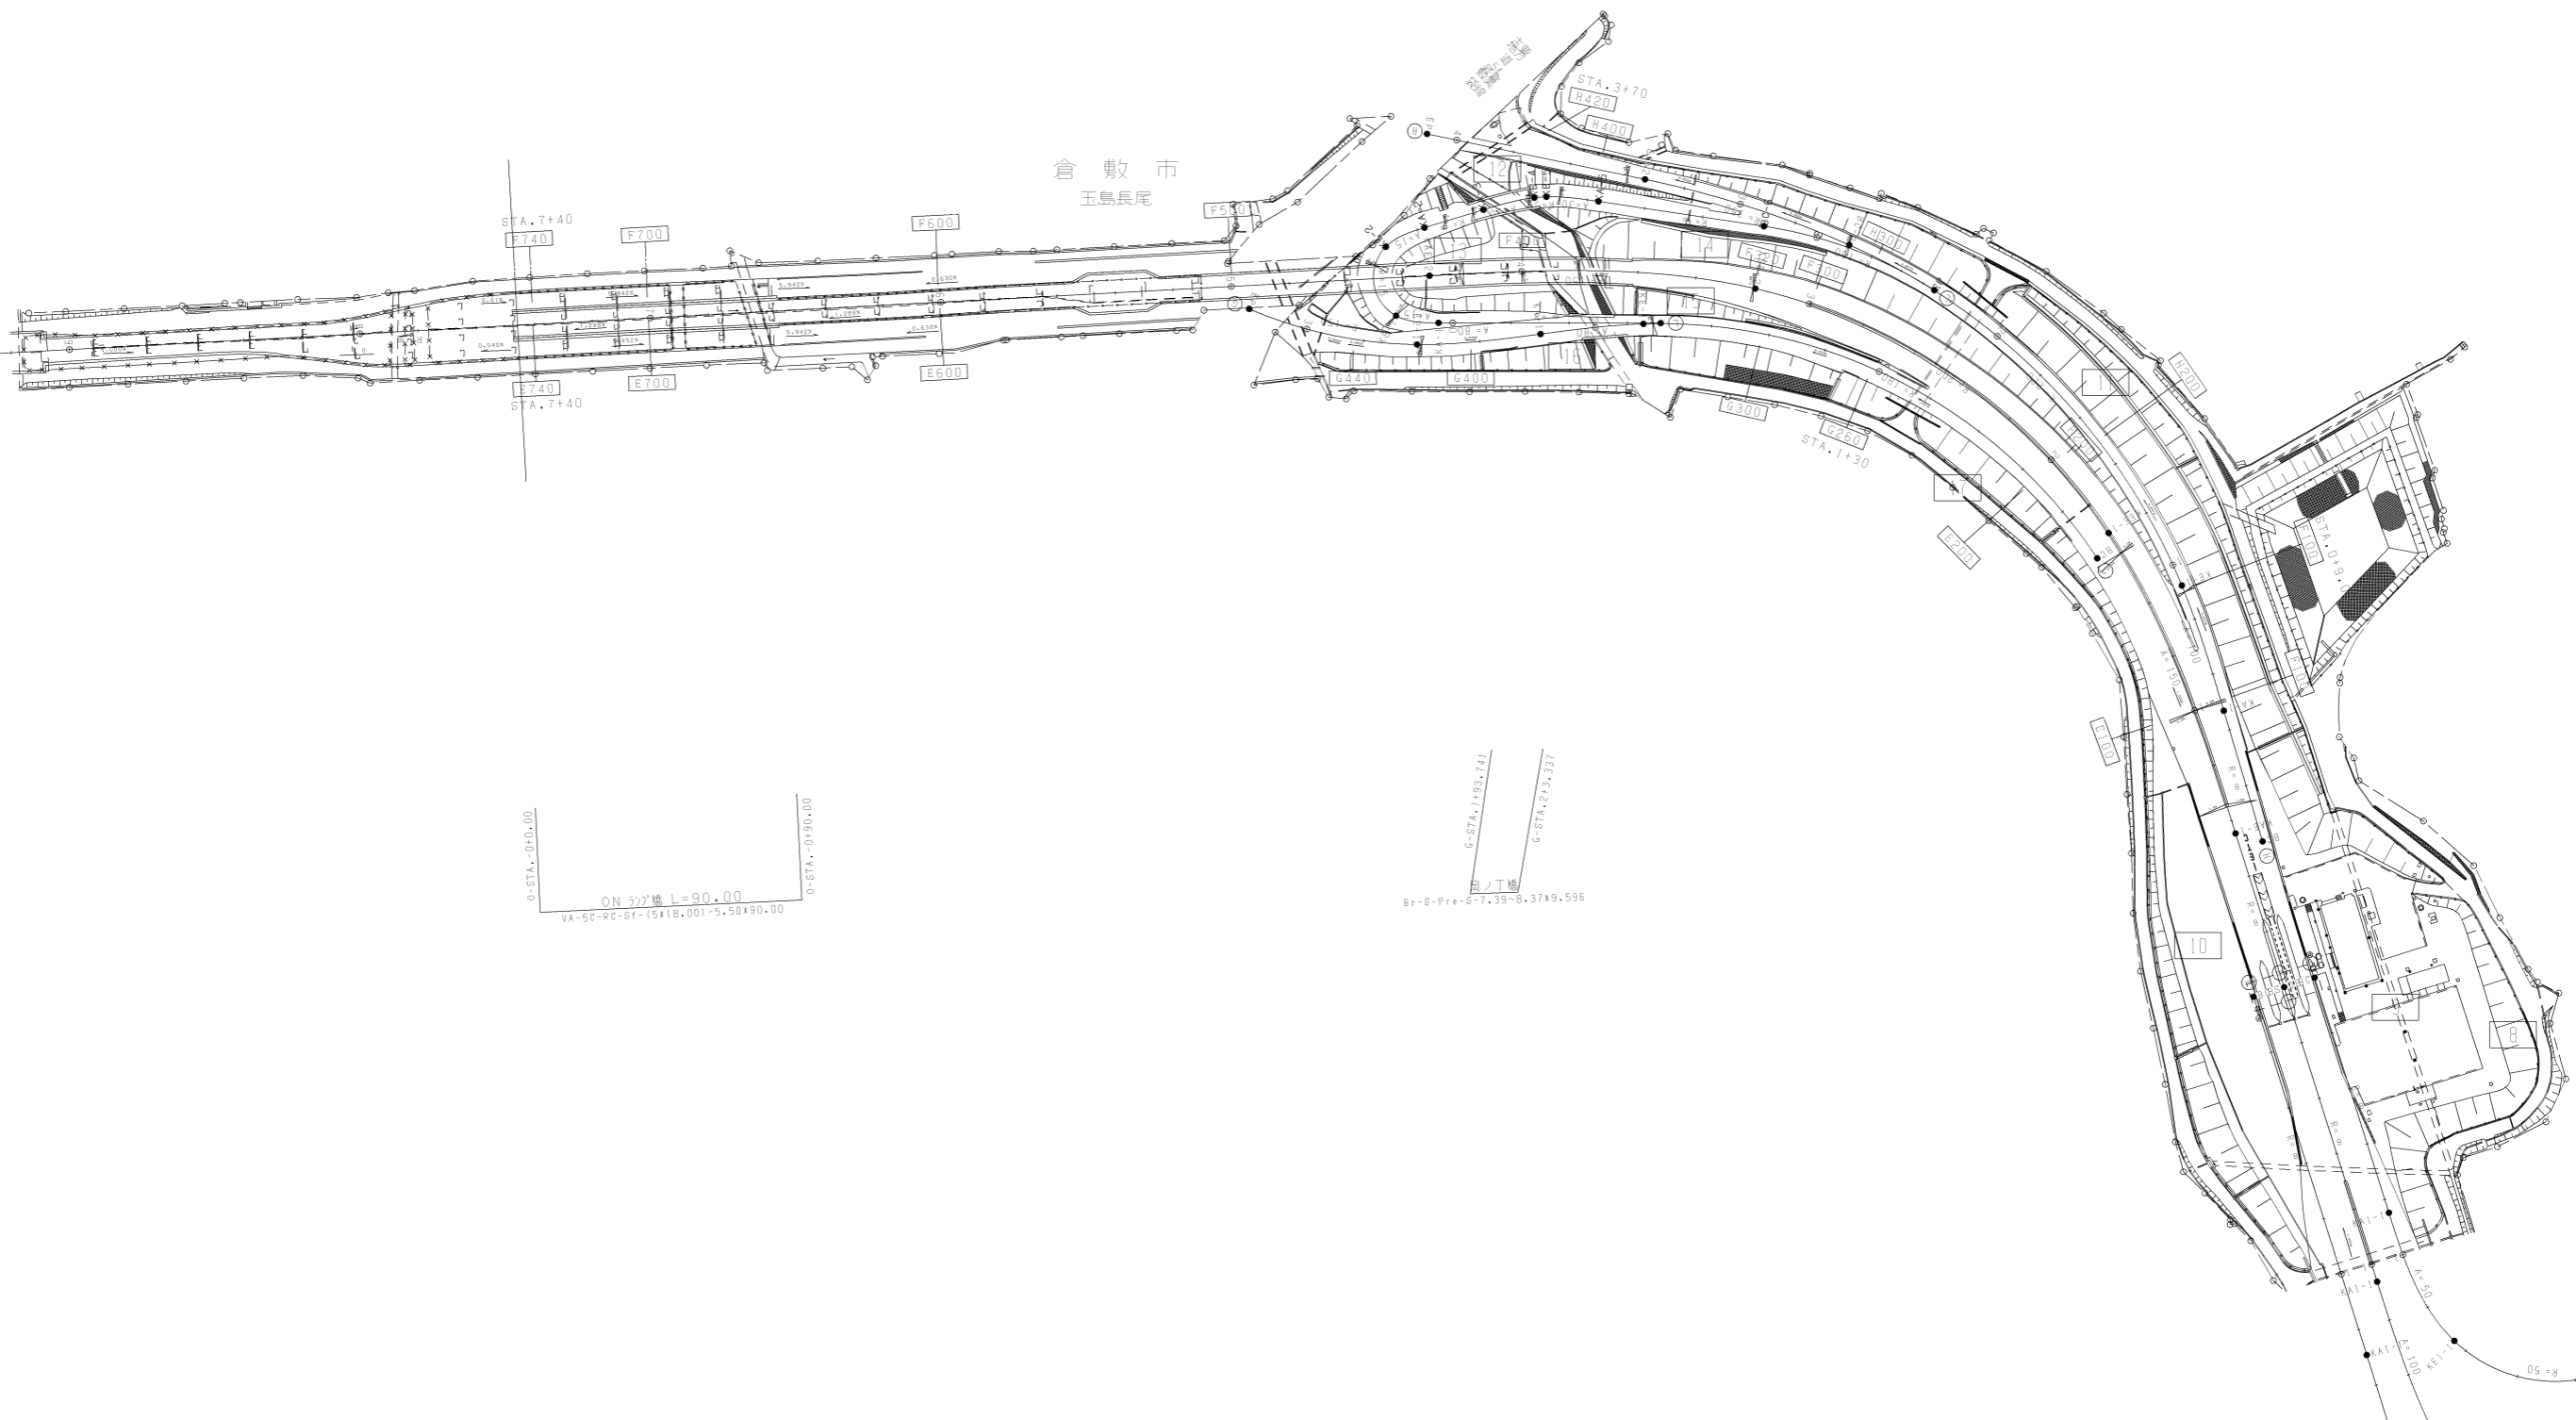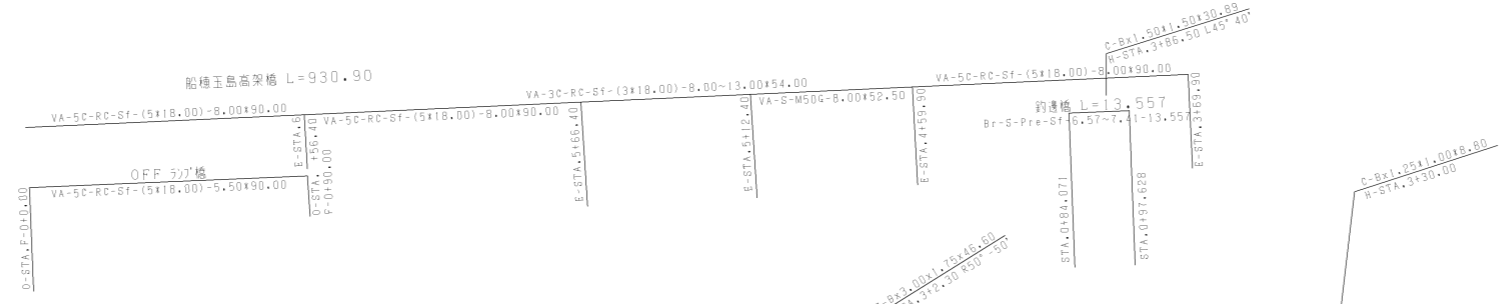


倉敷市  
玉島長尾

船橋玉島  
高架橋

丁橋


玉島  
IC

10

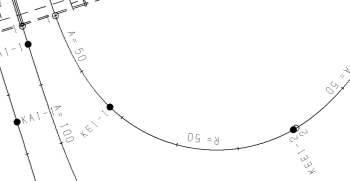


倉敷市  
玉島長尾

浅口郡  
船穂町  
船穂

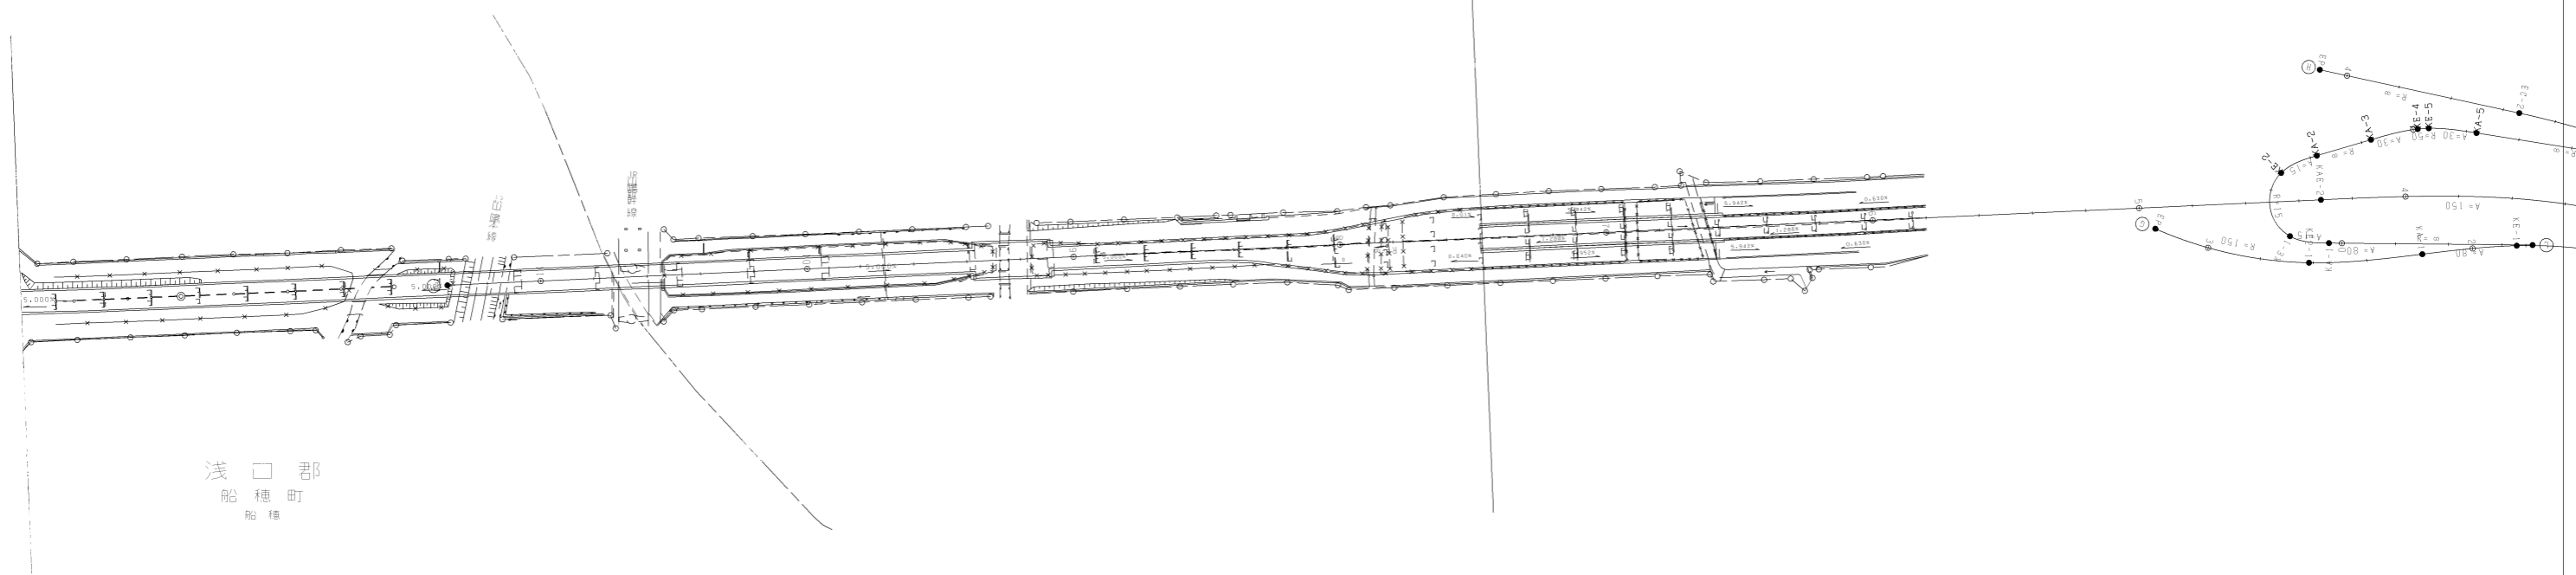


調整年月	適用
第1回 2005年06月	

山陽自動車道吹田山口線 山陽自動車道(倉敷~玉島)			
工種	管理用平面図		
名称	E-STA.7+46.40~F-STA.1+60	縮尺 1/1000	15 16
西日本高速道路(株) 中国支社			

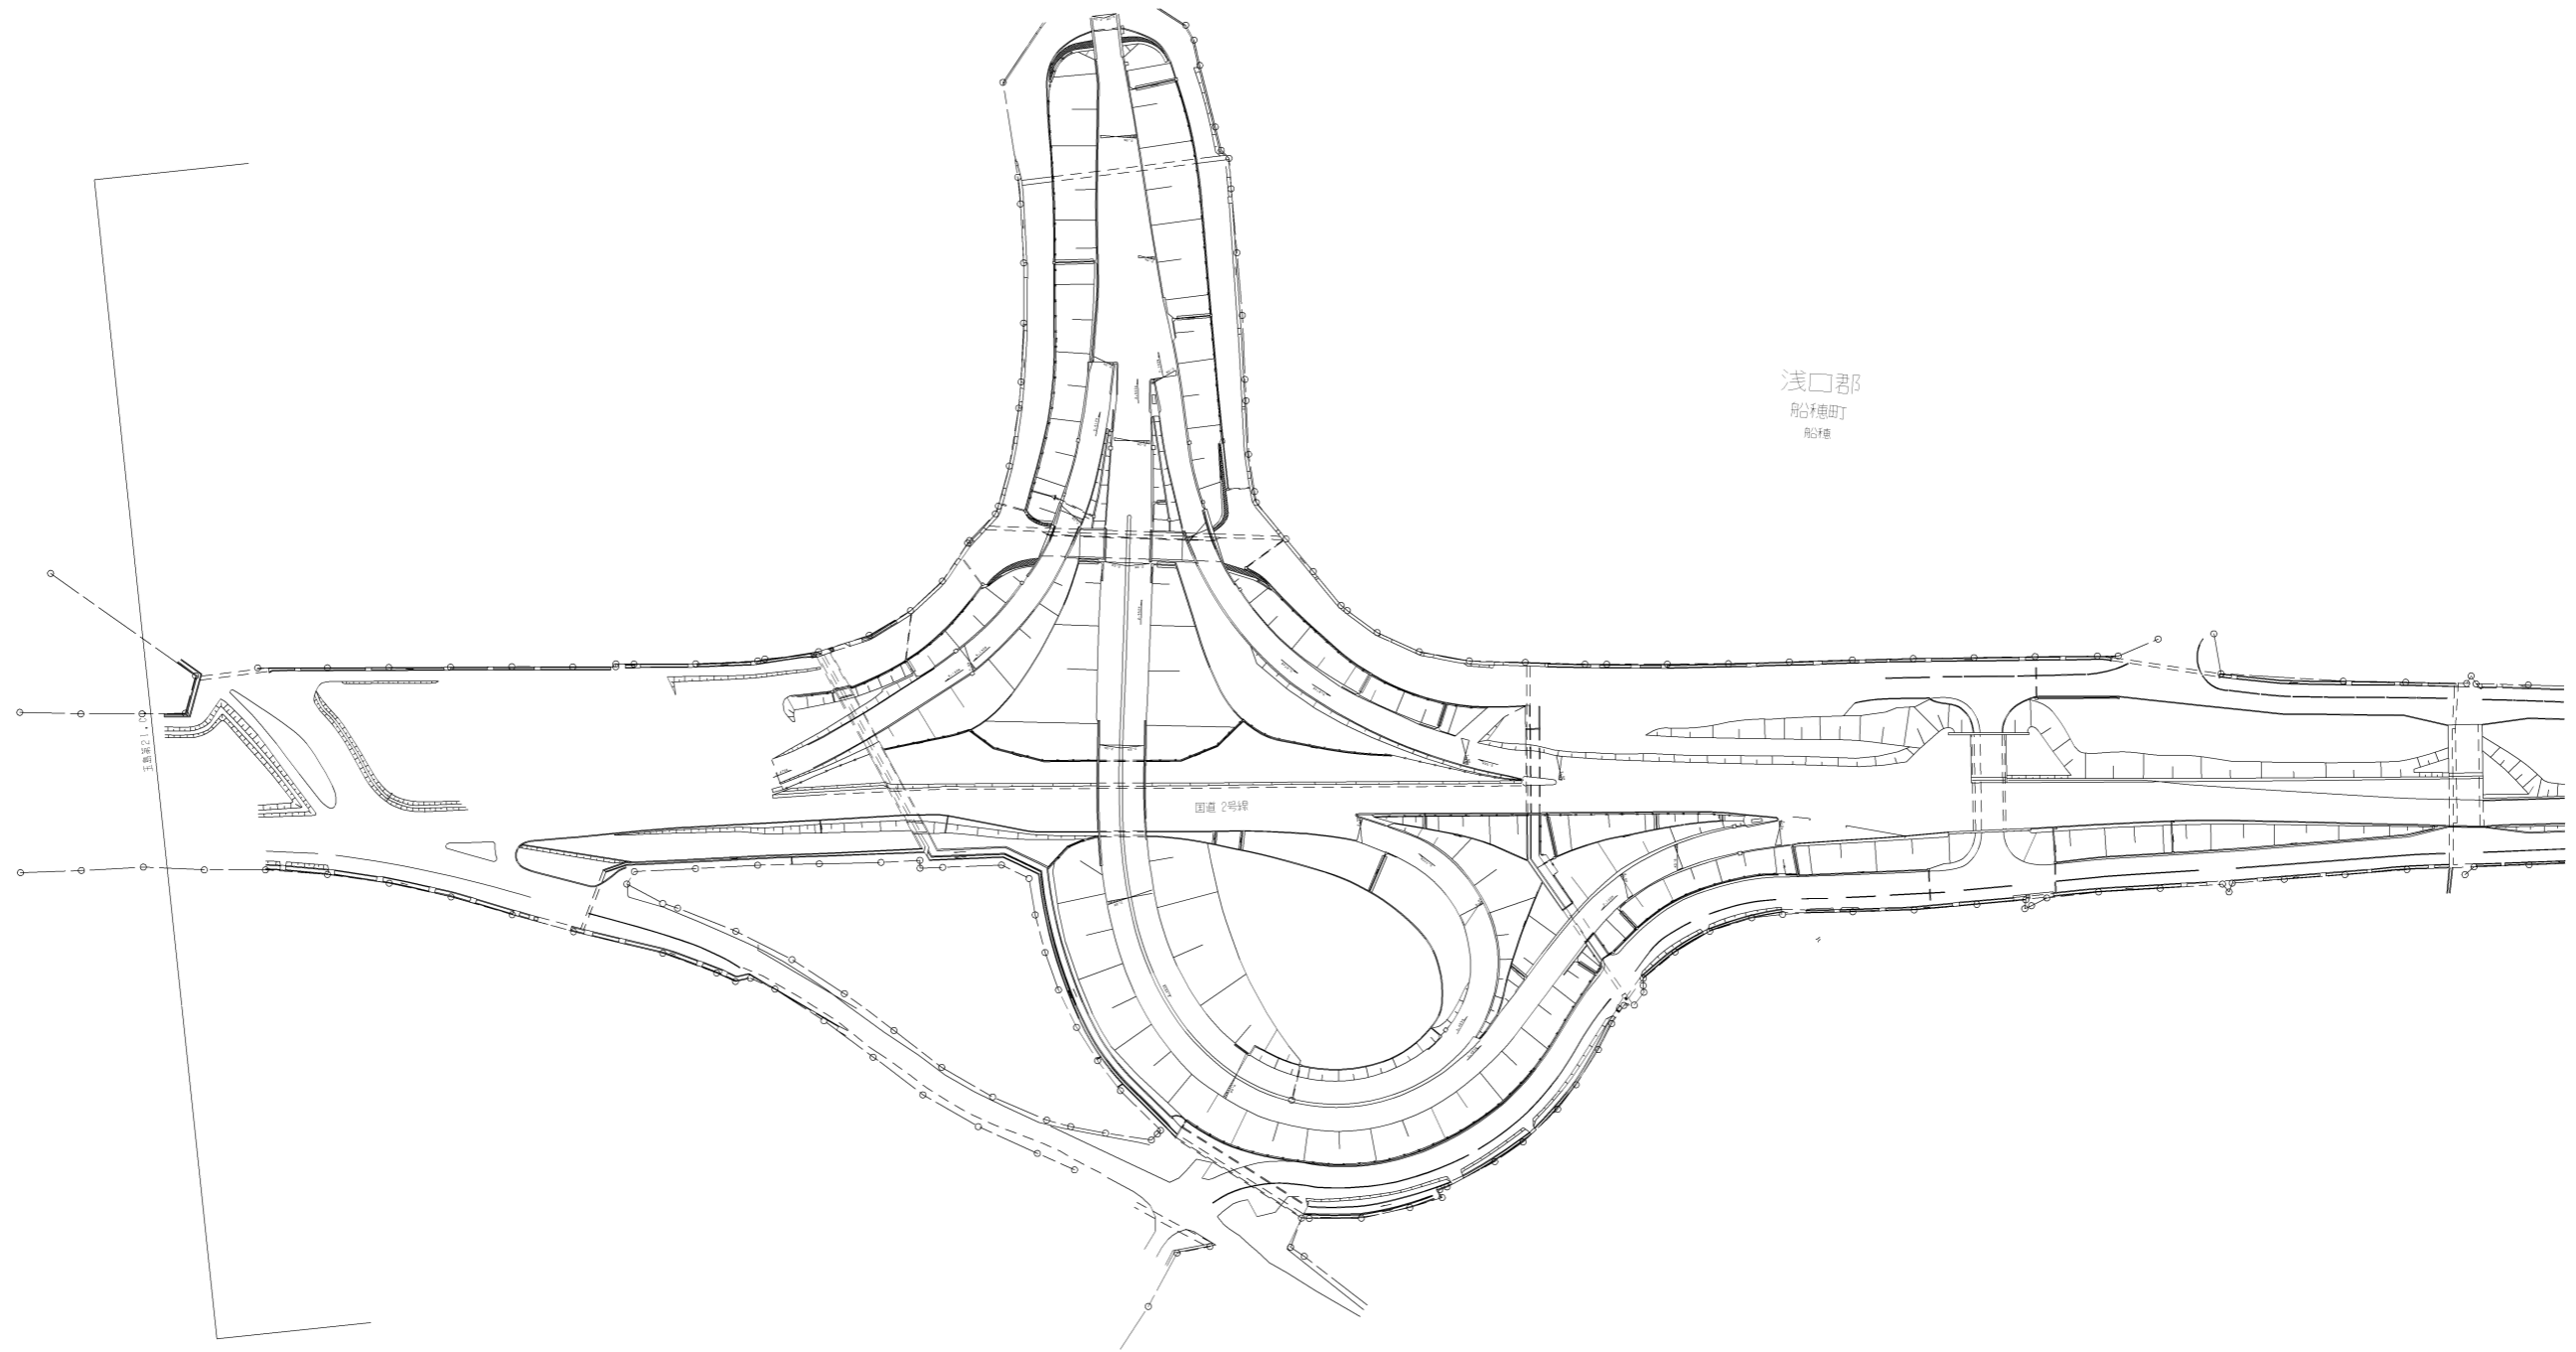

調整年月	
第1回 2005年08月	

山陽自動車道吹田山口線		—	
山陽自動車道(倉敷~玉島)		—	
工種	管理用平面図	—	
名称	玉島第2IC	縮尺	16
		1/1000	16
西日本高速道路(株) 中国支社			

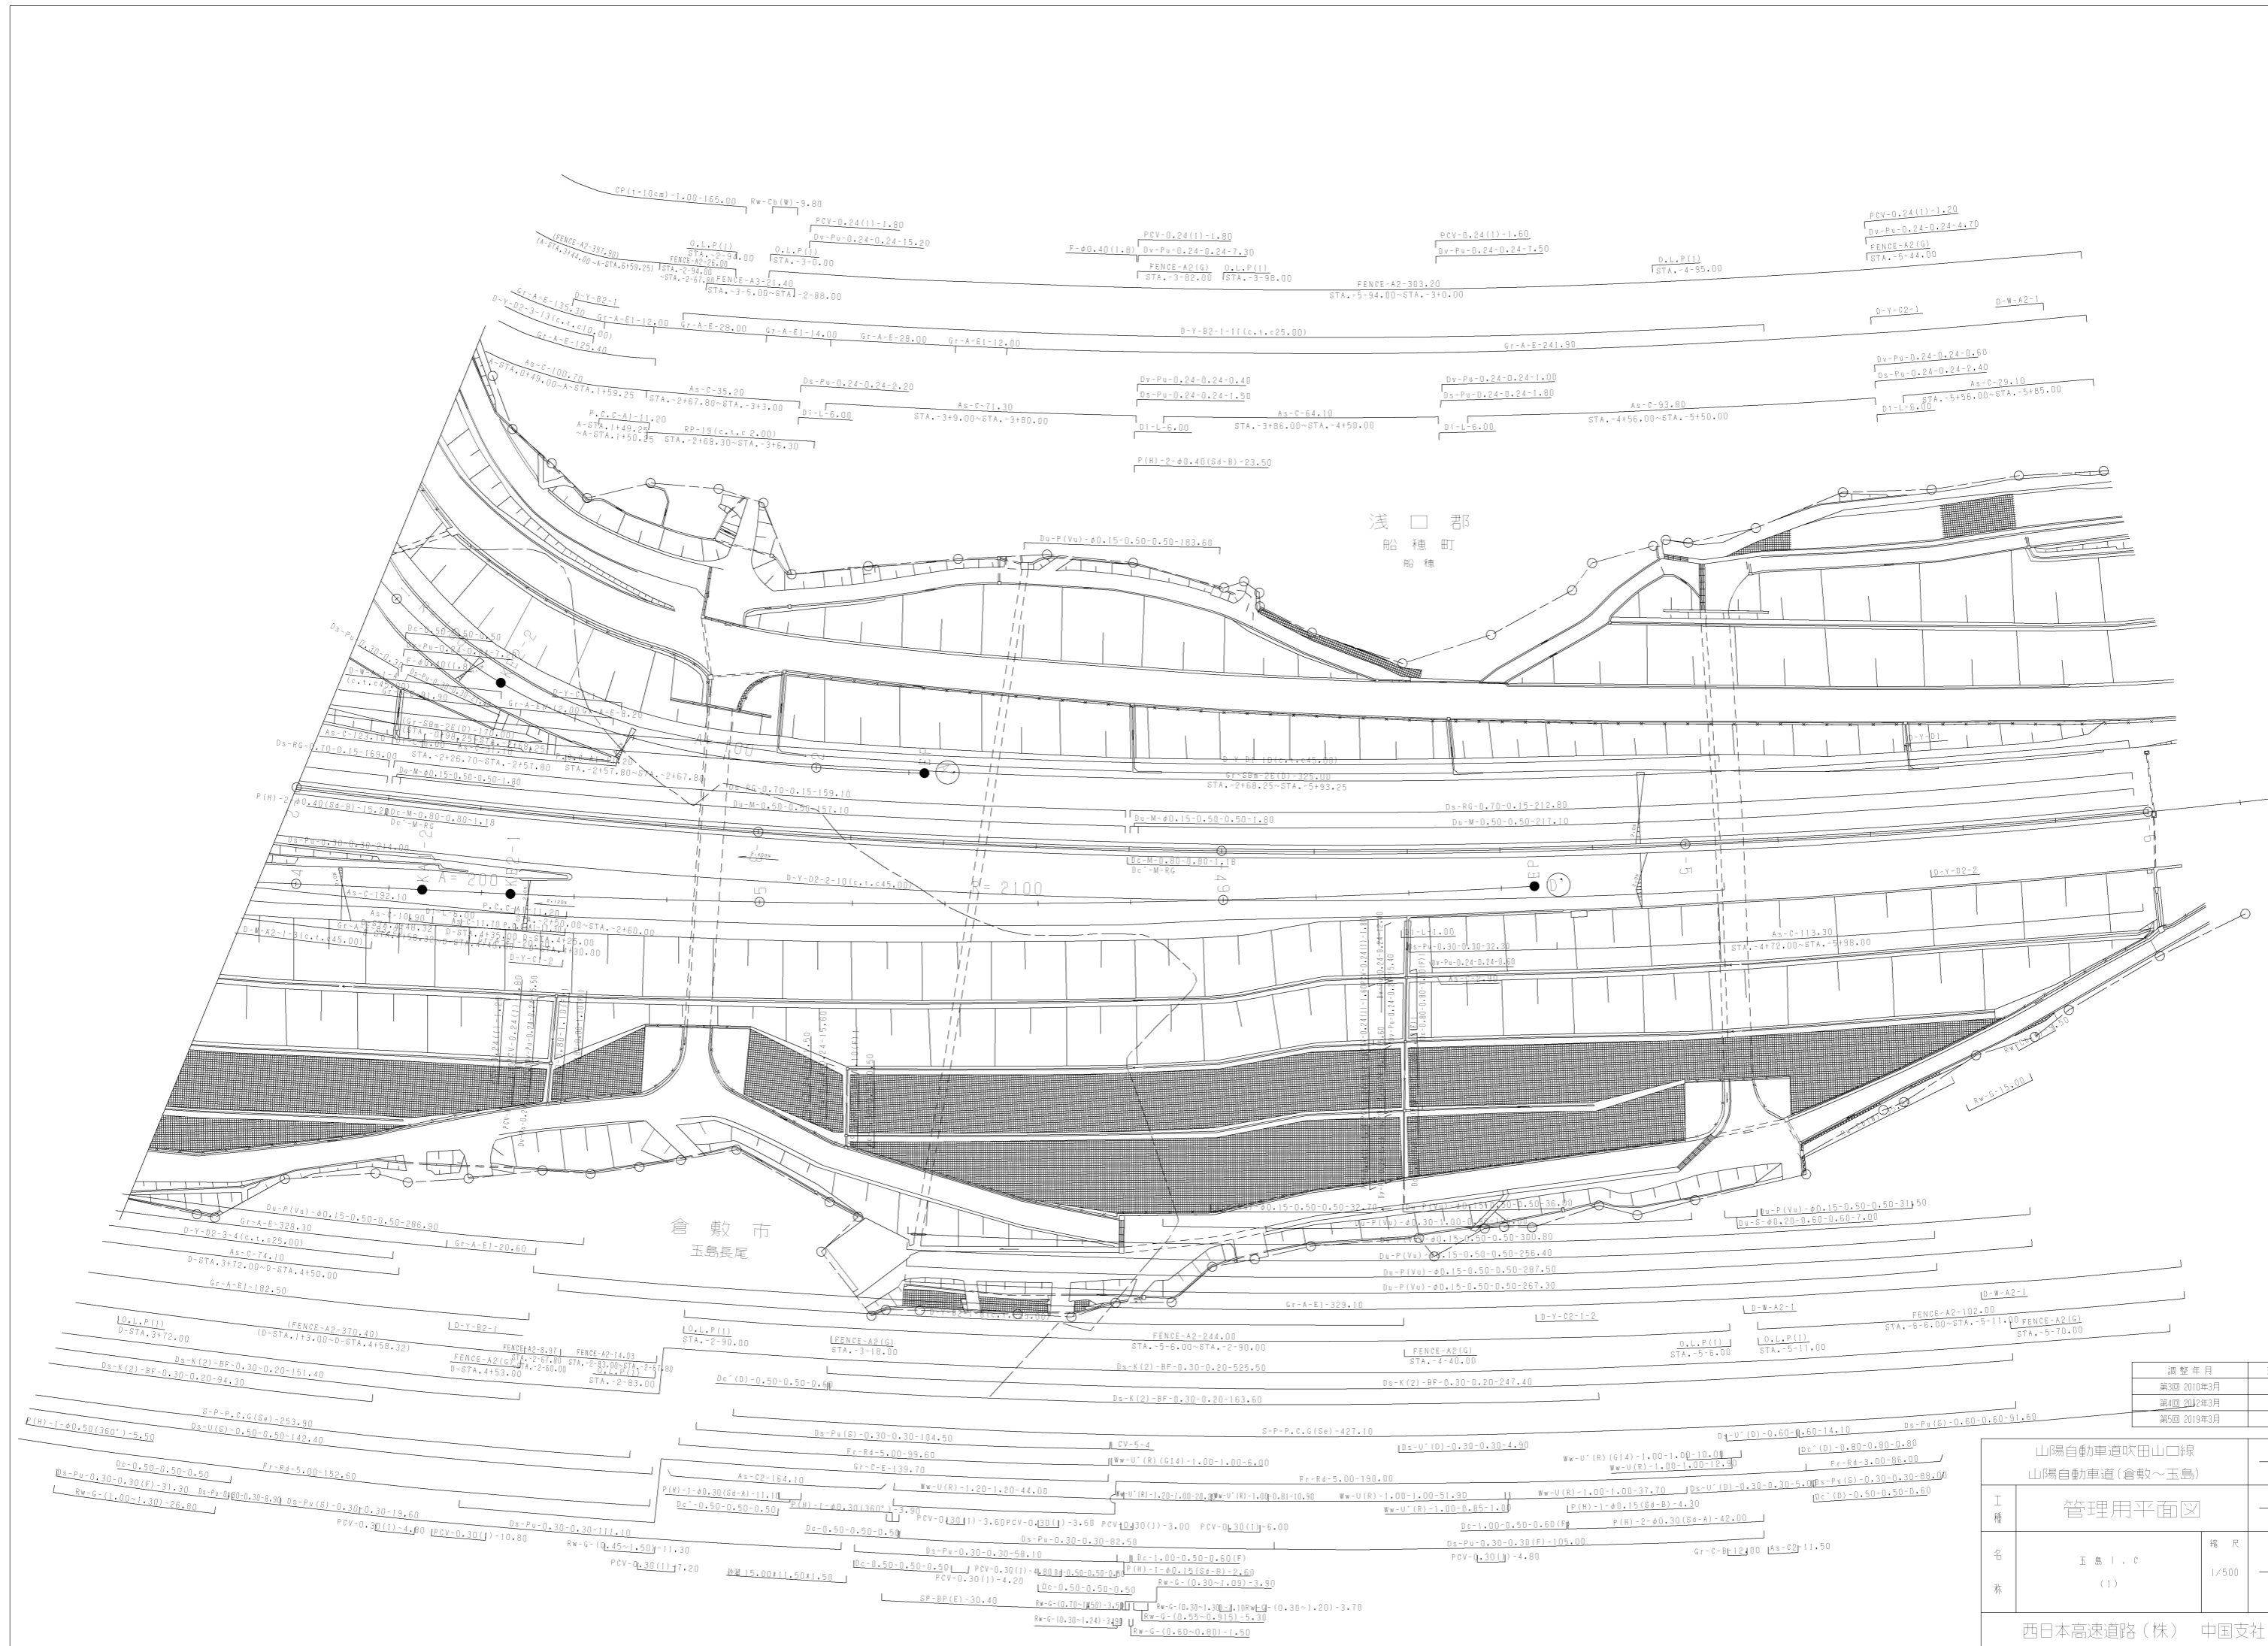

調整年月	適用
第5回 2019年3月	

山陽自動車道吹田山口線		
山陽自動車道(倉敷~玉島)		
工種	管理用平面図	
名称	玉島1.C (1)	幅尺 1/500 1/10
西日本高速道路(株) 中国支社		