

植樹帶入口止線-119.50  
STA. 714+30.00-STA. 715+10.00  
FENCE-B1-103.97  
STA. 714+30.00-STA. 715+10.00

D-W-A1  
STA. 714+50.00  
Gr-A-E-12.50  
STA. 714+80.00-STA. 714+92.10  
As-C(B)-A7.20  
STA. 714+30.00-STA. 714+16.33

D-0-D2-2  
STA. 714+50.00  
D-0-D2-2  
STA. 714+95.00  
Gr-A-E-12.50  
STA. 714+92.10-STA. 714+96.60  
As-C(B)-A7.20  
STA. 714+30.00-STA. 714+16.33

Ds-RG-0.50-0.10(F)-62.50  
STA. 714+30.00-STA. 714+92.90  
D-0-D2-2  
STA. 714+93.05  
Ds-W (GL2)-0.30-0.15-0.39(F)-3.85  
STA. 714+93.45-STA. 715+3.30


FENCE-C1-23.35  
STA. 714+30.00  
STA. 714+48.00  
FENCE-B1-56.18  
STA. 714+48.00-STA. 714+90.00  
植樹帶入口止線-93.30  
STA. 714+48.00-STA. 714+90.00  
植樹帶入口止線  
STA. 714+92.24

植樹帶入口止線  
STA. 715+75.656  
KP-C3(214K700)  
STA. 715+75.656  
D-W-A3-1  
STA. 715+75.00

FENCE-C1-47.51  
STA. 716+22.00-STA. 716+40.00

植樹帶入口止線  
STA. 716+70.00  
植樹帶入口止線  
STA. 716+70.00


D-0-B3-1  
STA. 716+46.88  
D-0-B2-1  
STA. 716+40.00  
Gr-A-E-12.50  
STA. 716+56.70-STA. 716+40.00  
As-C(B)-A7.20  
STA. 716+56.70-STA. 716+40.00


D-0-D2-2  
STA. 716+43.40  
D-0-D2-2  
STA. 716+43.40


Gr-A-E-12.50  
STA. 716+43.40-STA. 716+56.70  
As-C(B)-A7.20  
STA. 716+43.40-STA. 716+56.70  
D-0-D2-2  
STA. 716+43.40  
D-0-D2-2  
STA. 716+43.40



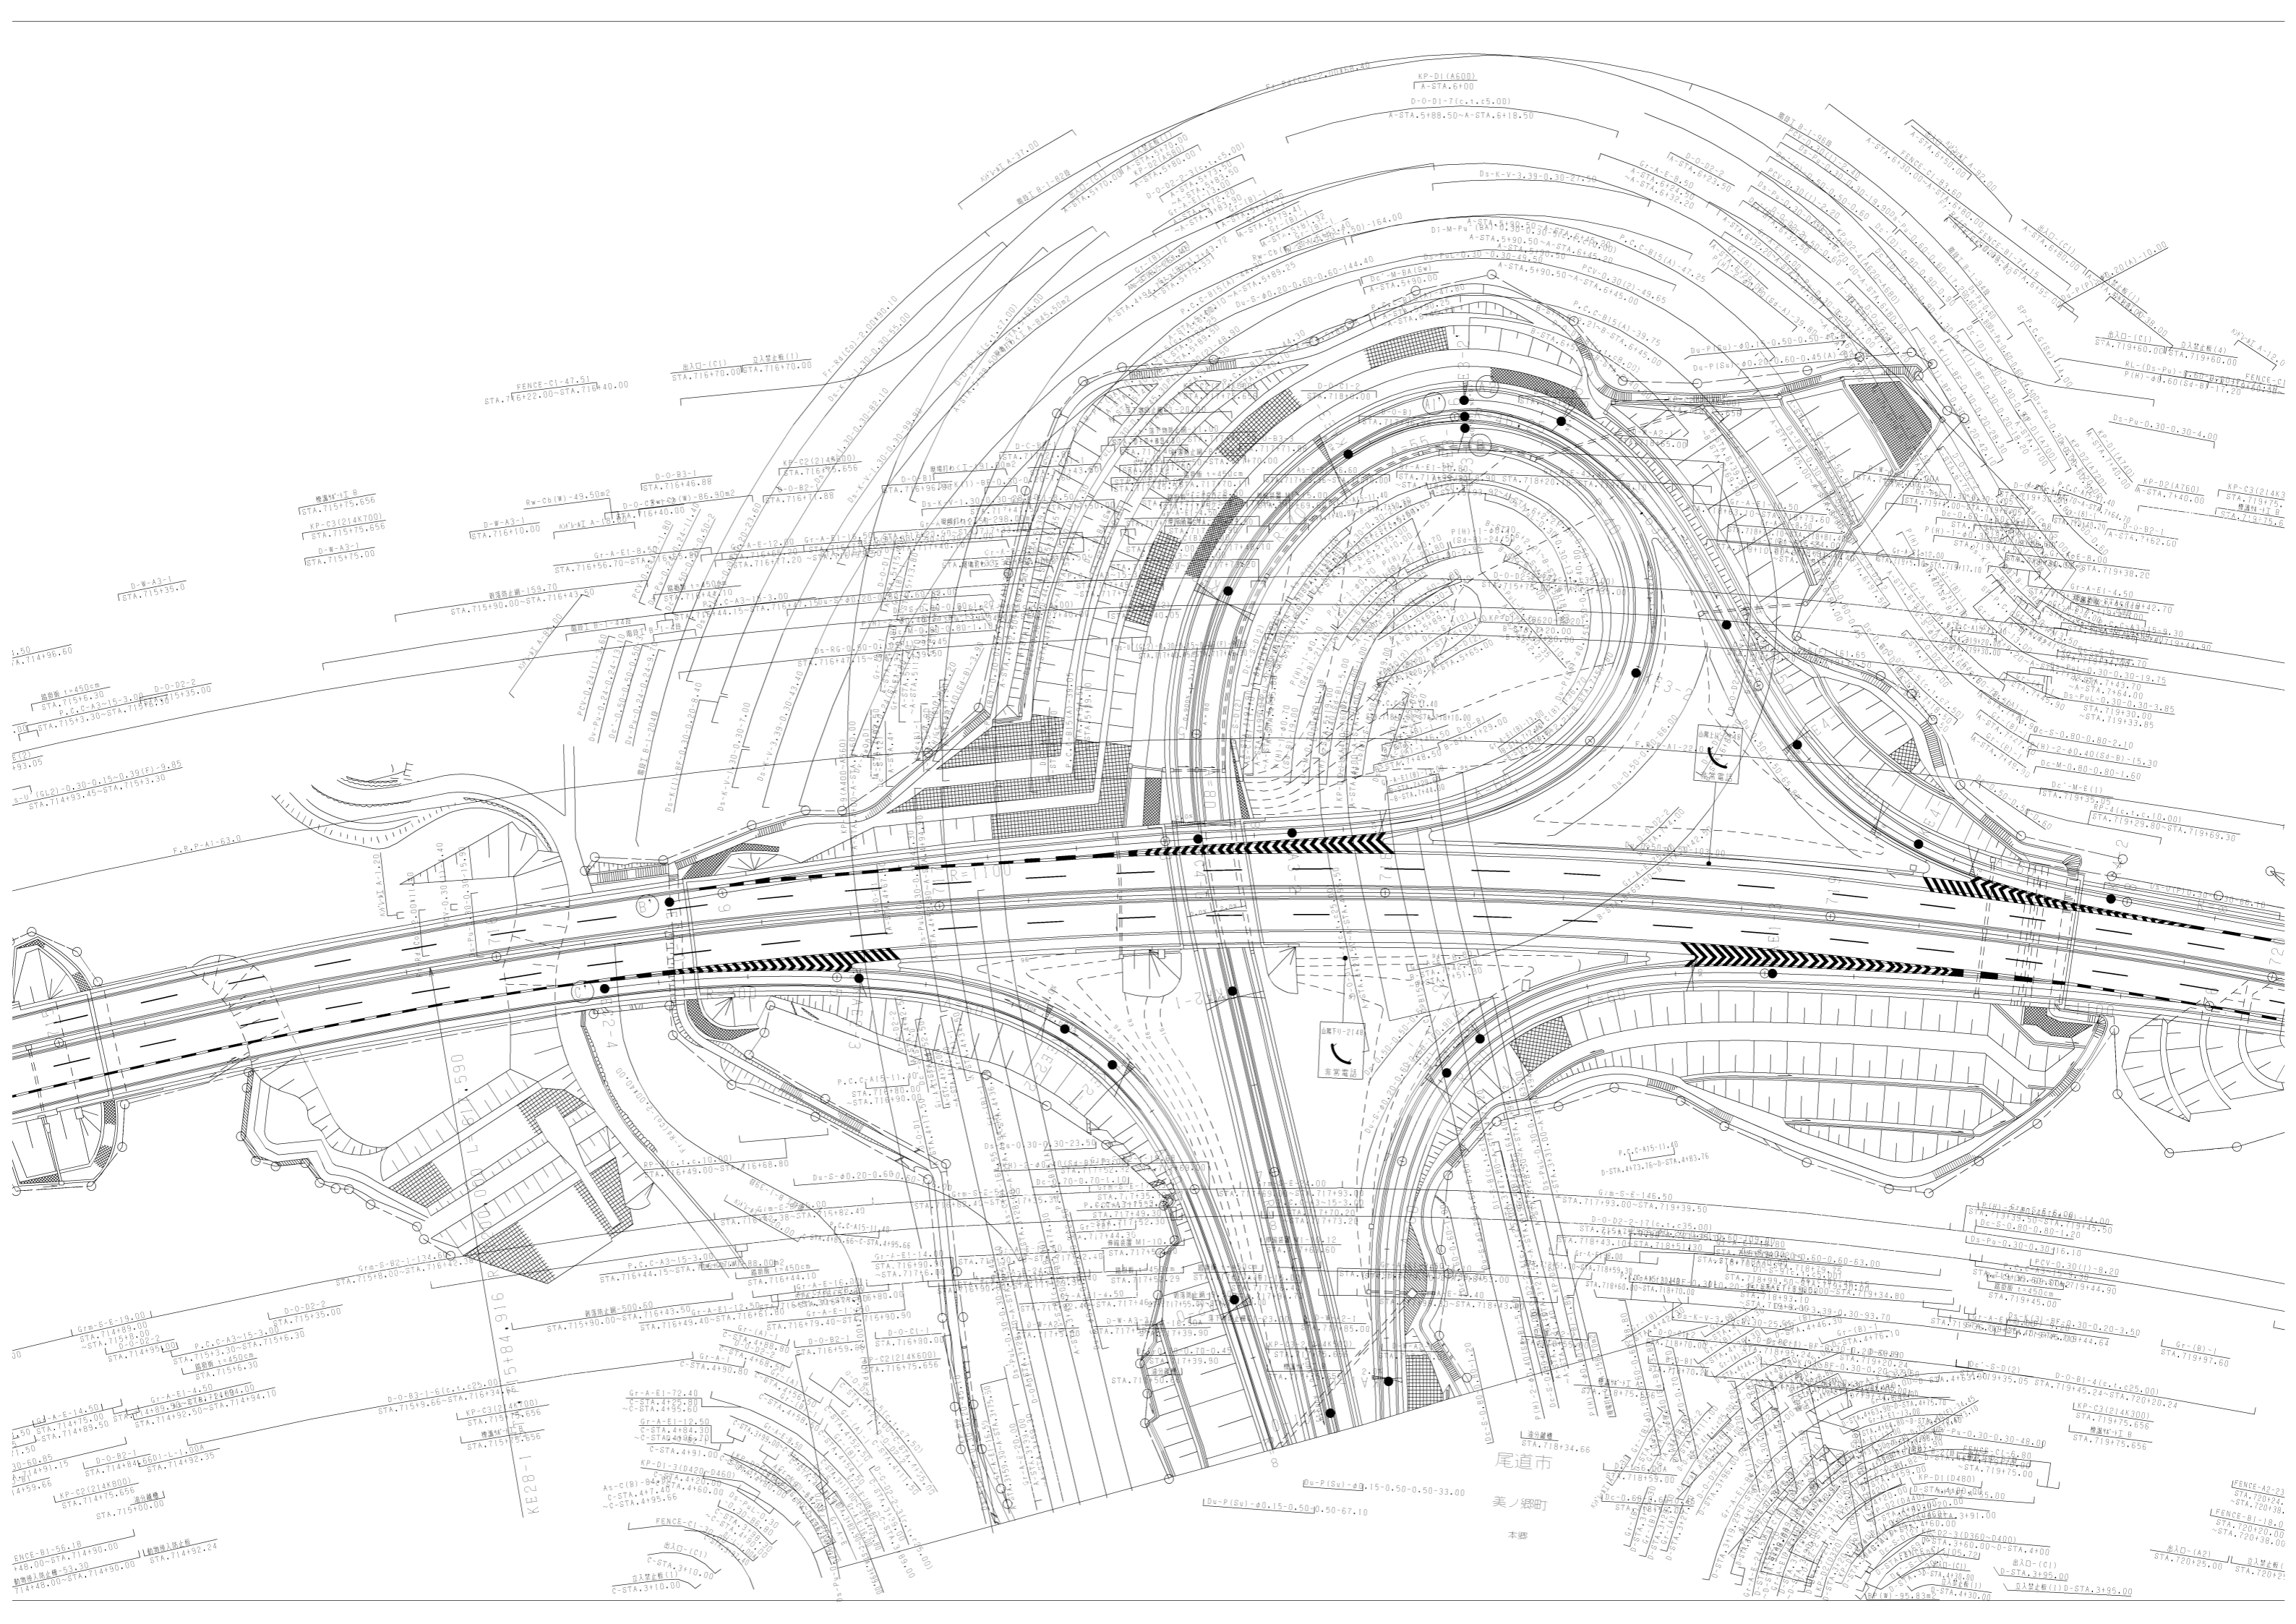

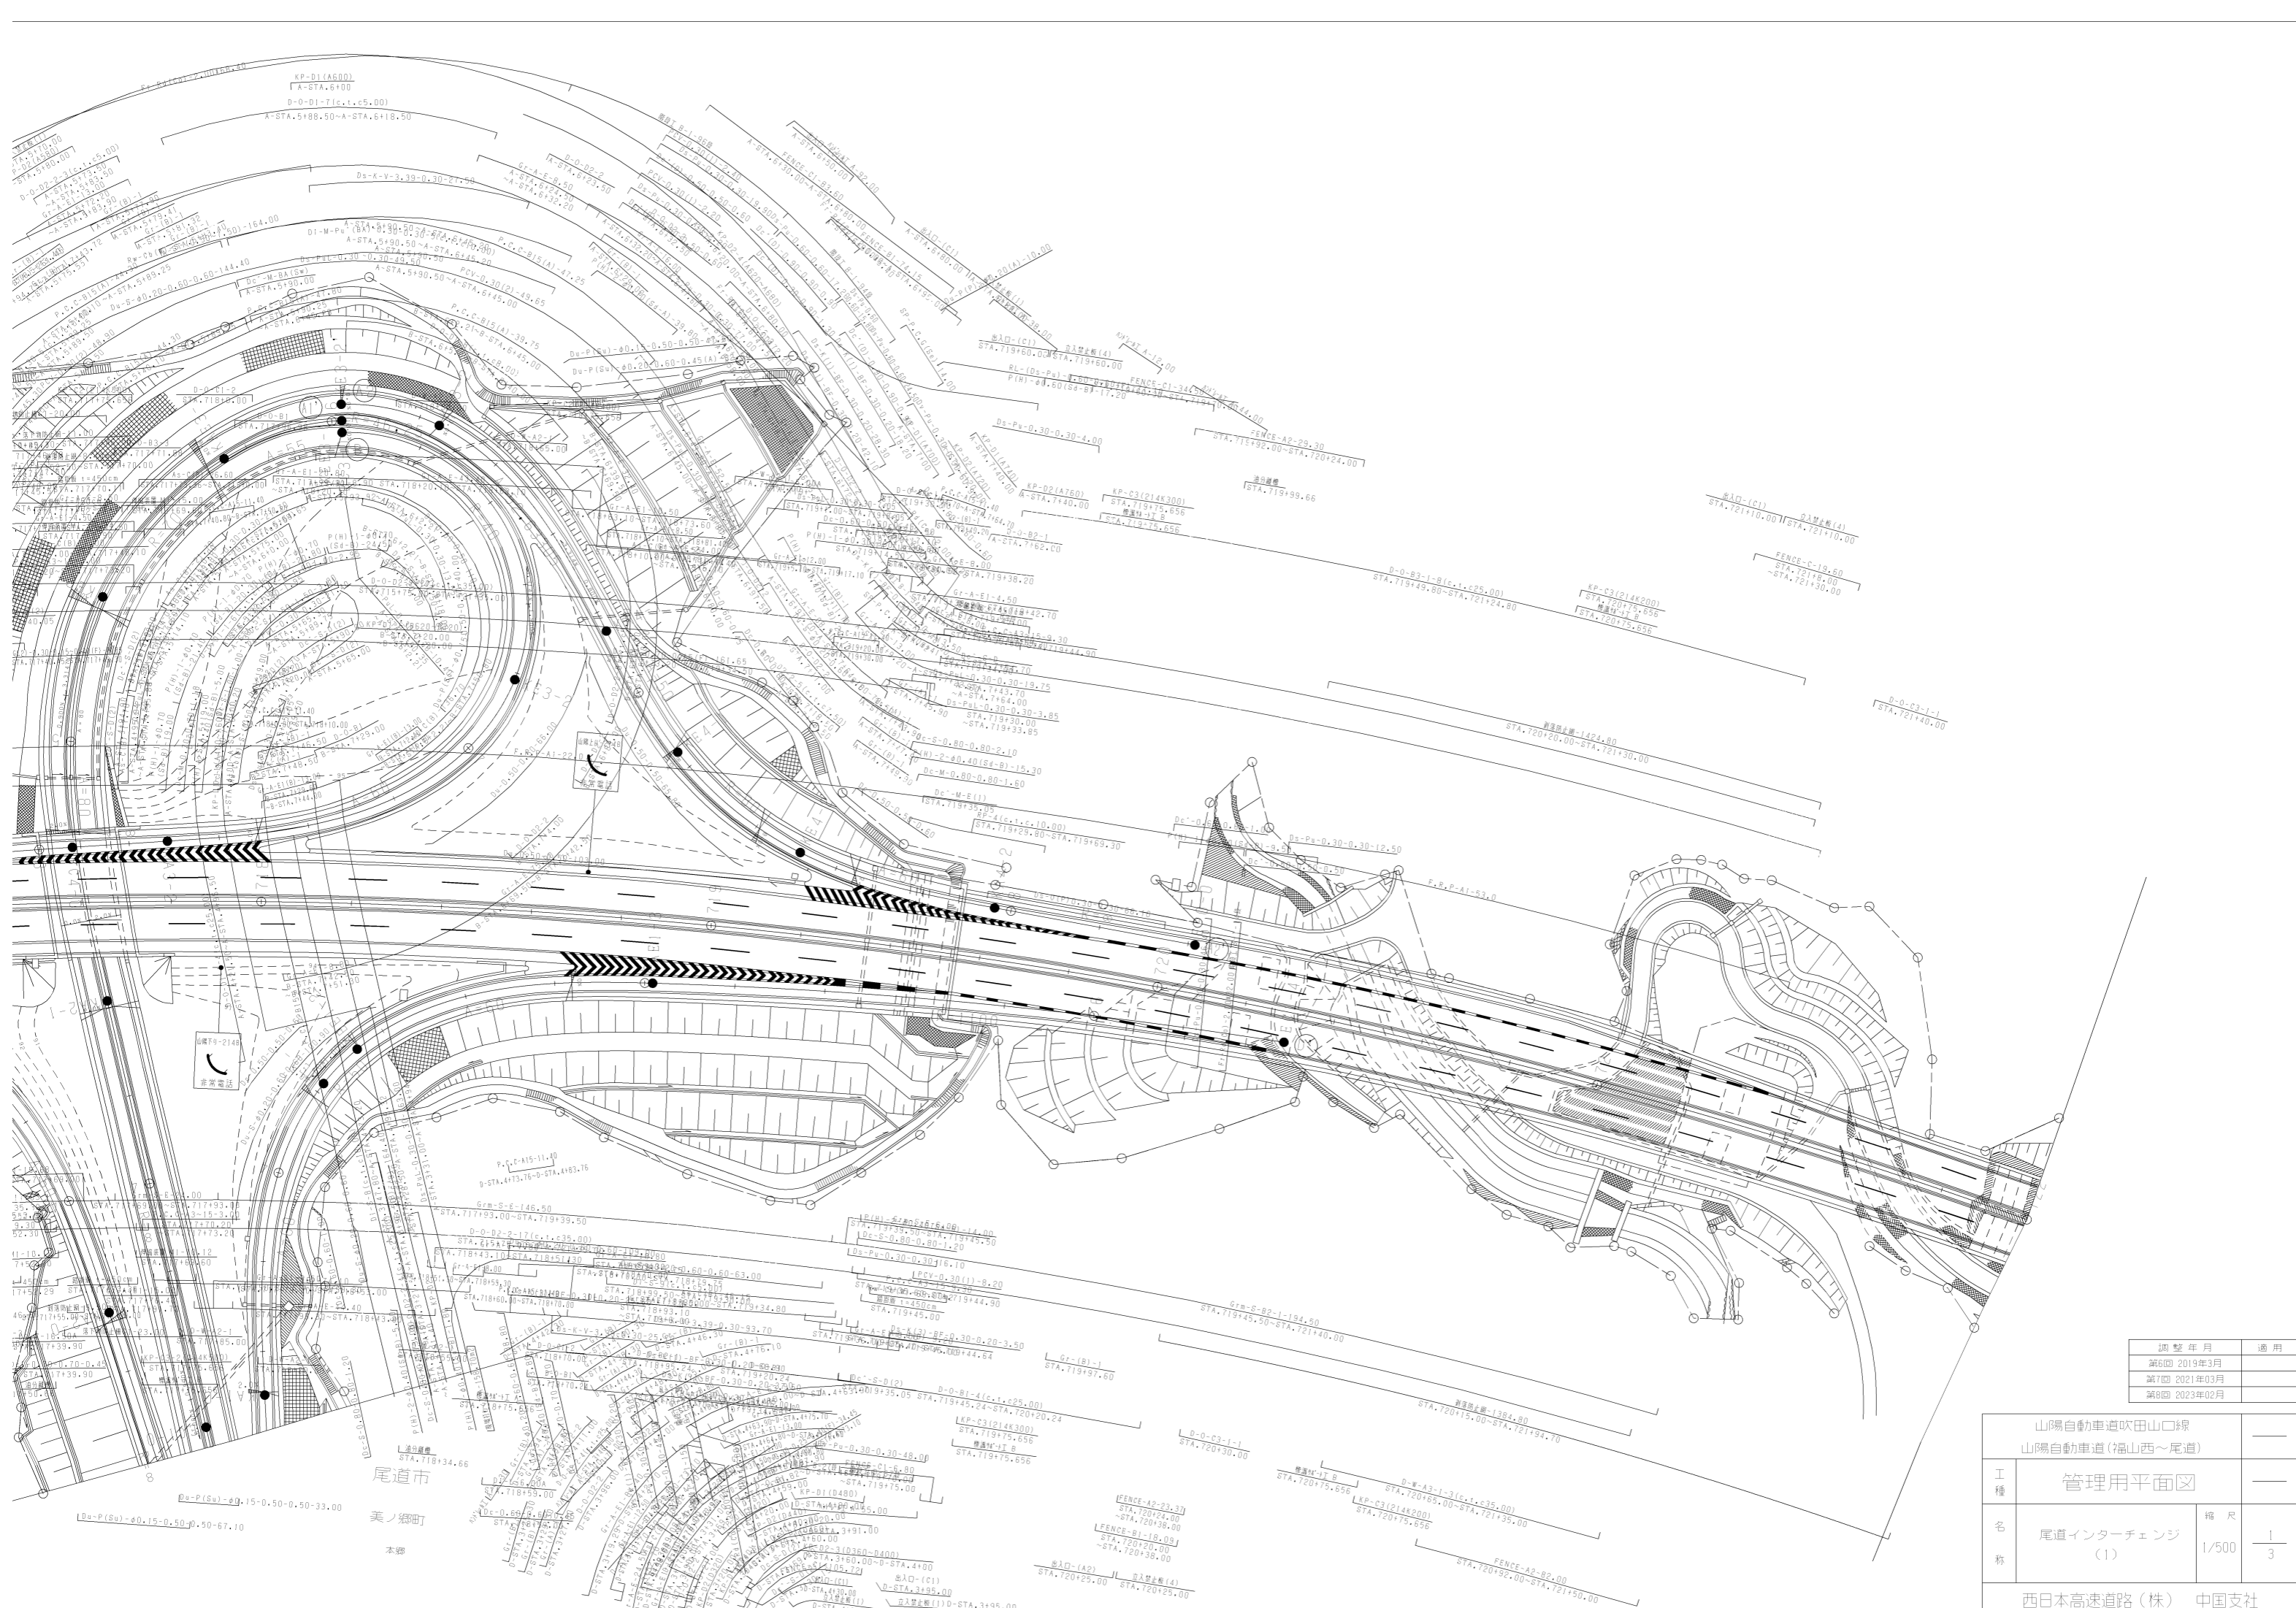


調整年月	適用
第6回 2019年3月	
第7回 2021年03月	
第8回 2023年02月	


山陽自動車道吹田山口線		
山陽自動車道(福山西~尾道)		
工種	管理用平面図	—
名称	尾道インターチェンジ (1)	縮尺 1/500
		1/3
西日本高速道路(株) 中国支社		

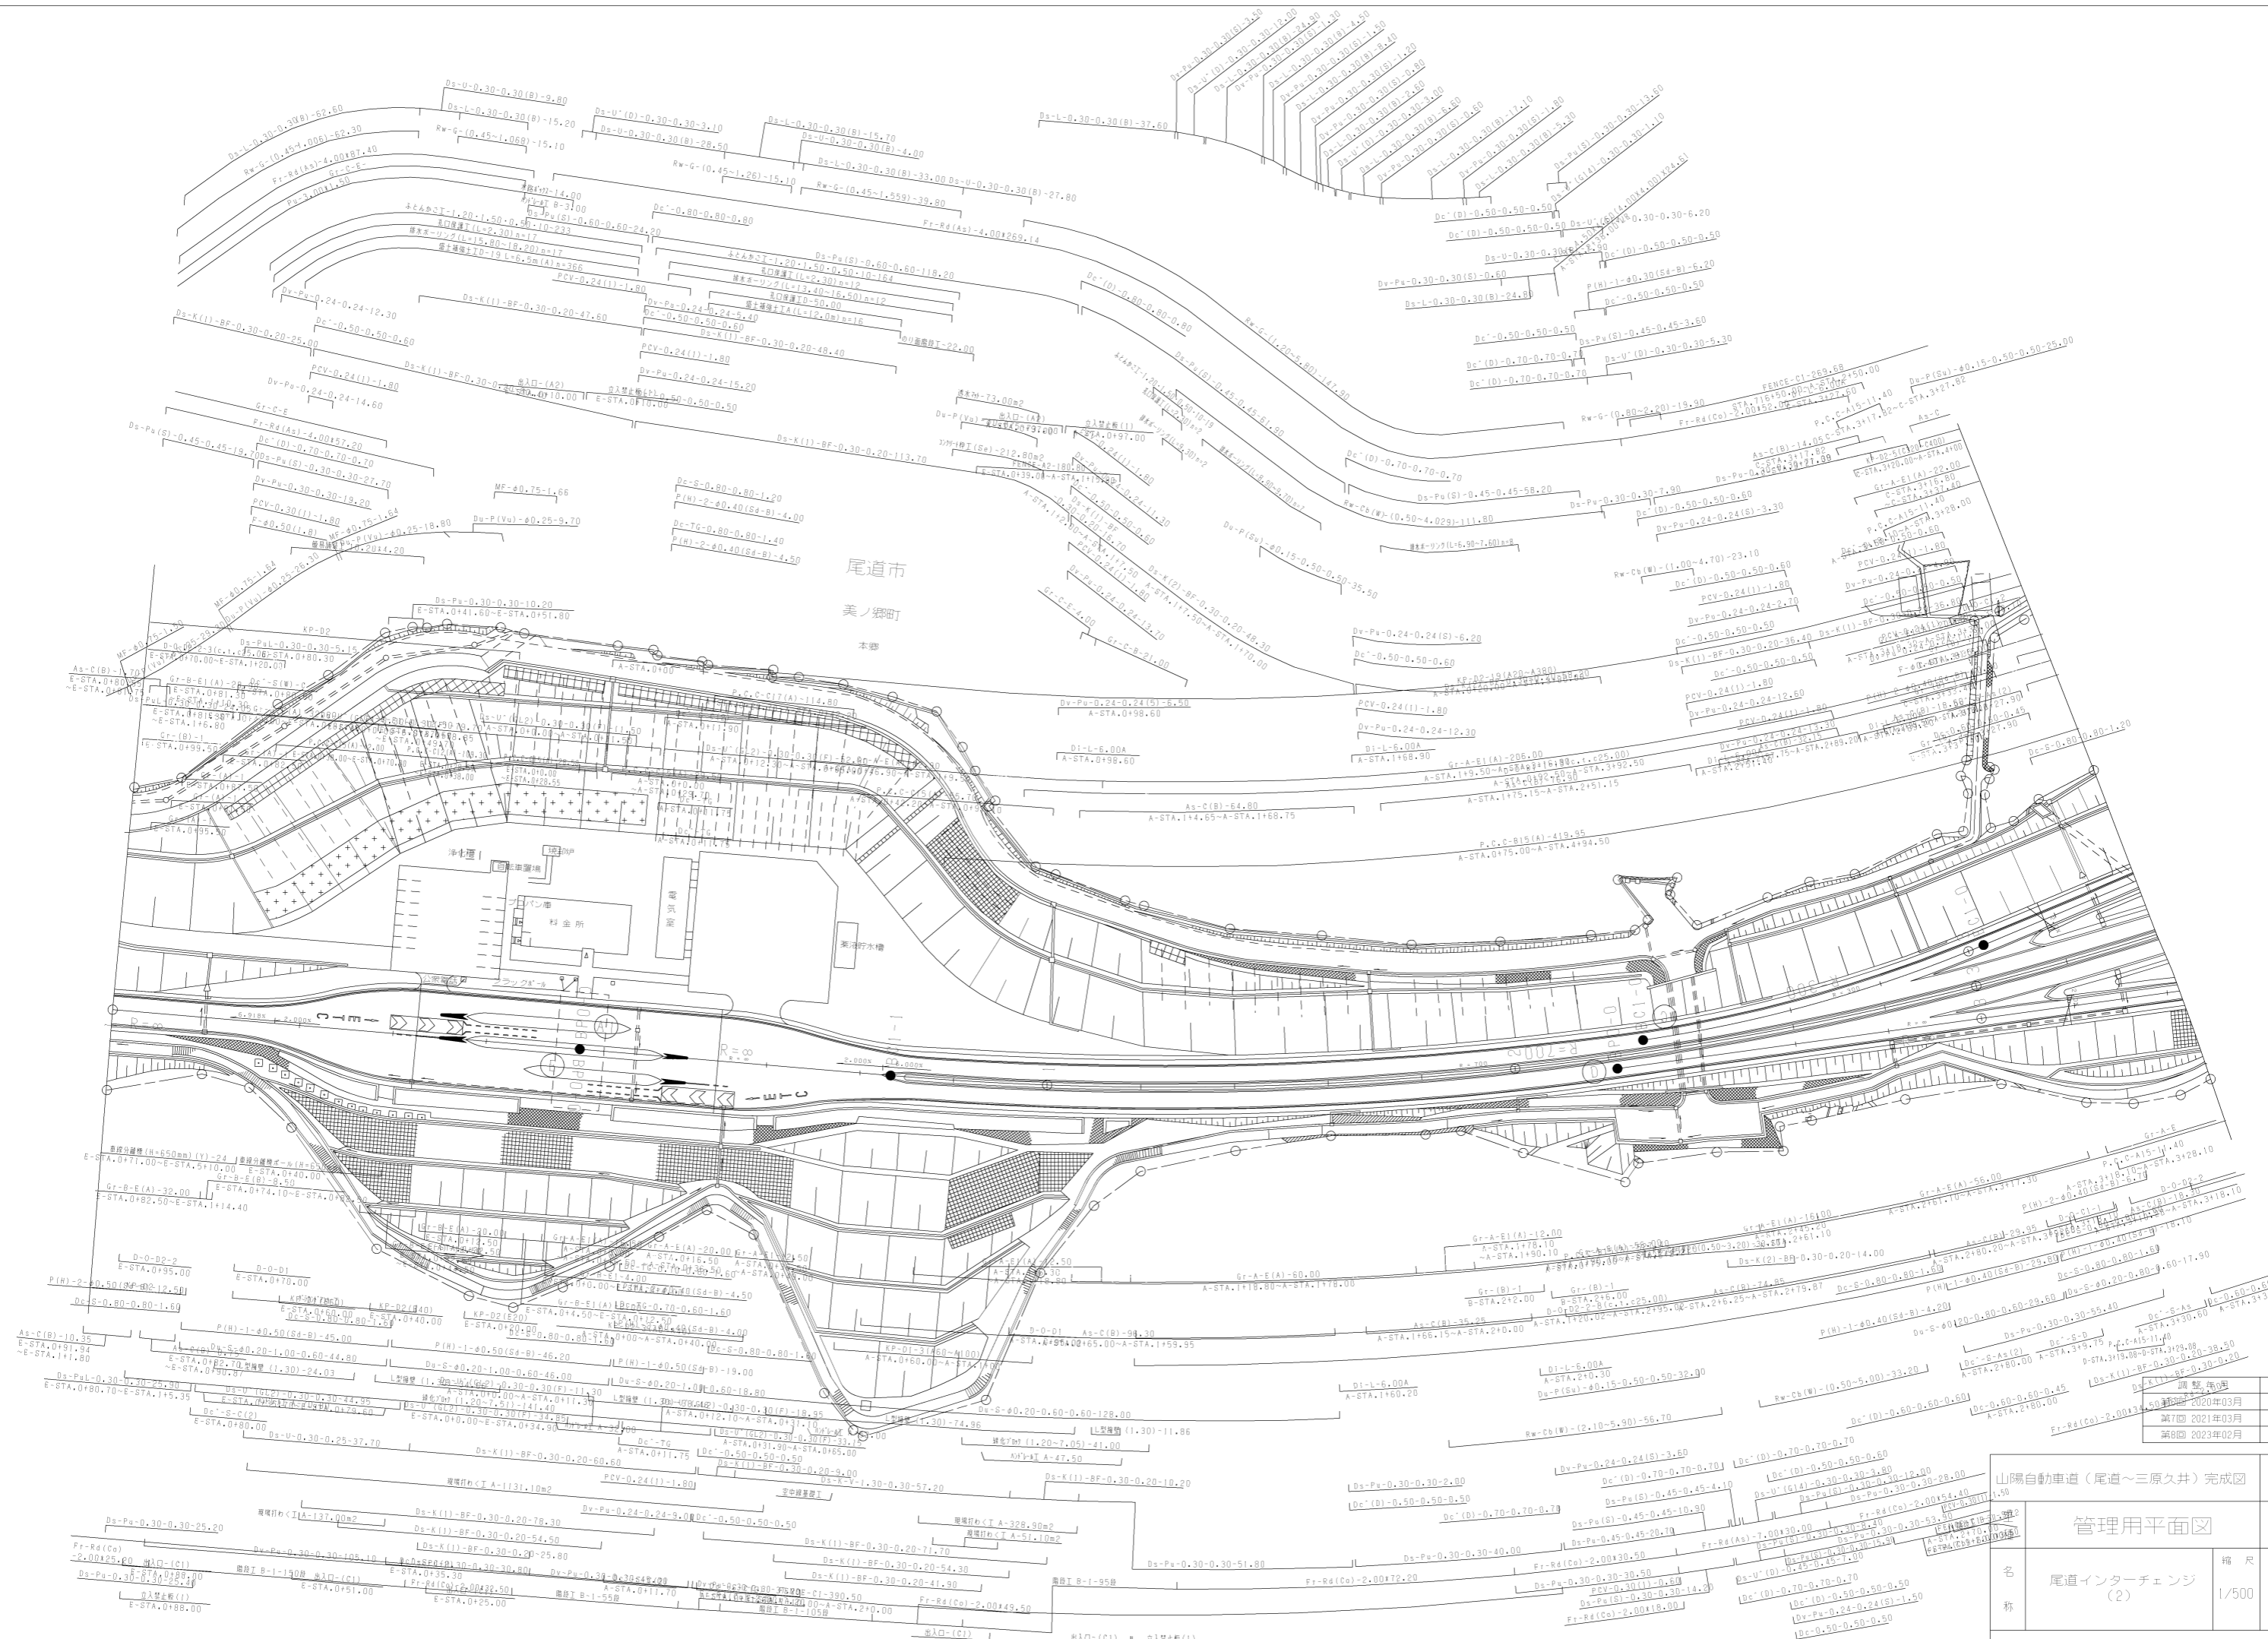

山陽自動車道(尾道~三原久井)完成図		
管理用平面図		
名	尾道インターチェンジ(2)	縮尺
称		1/500
		2
		3

BC  
R=500.1

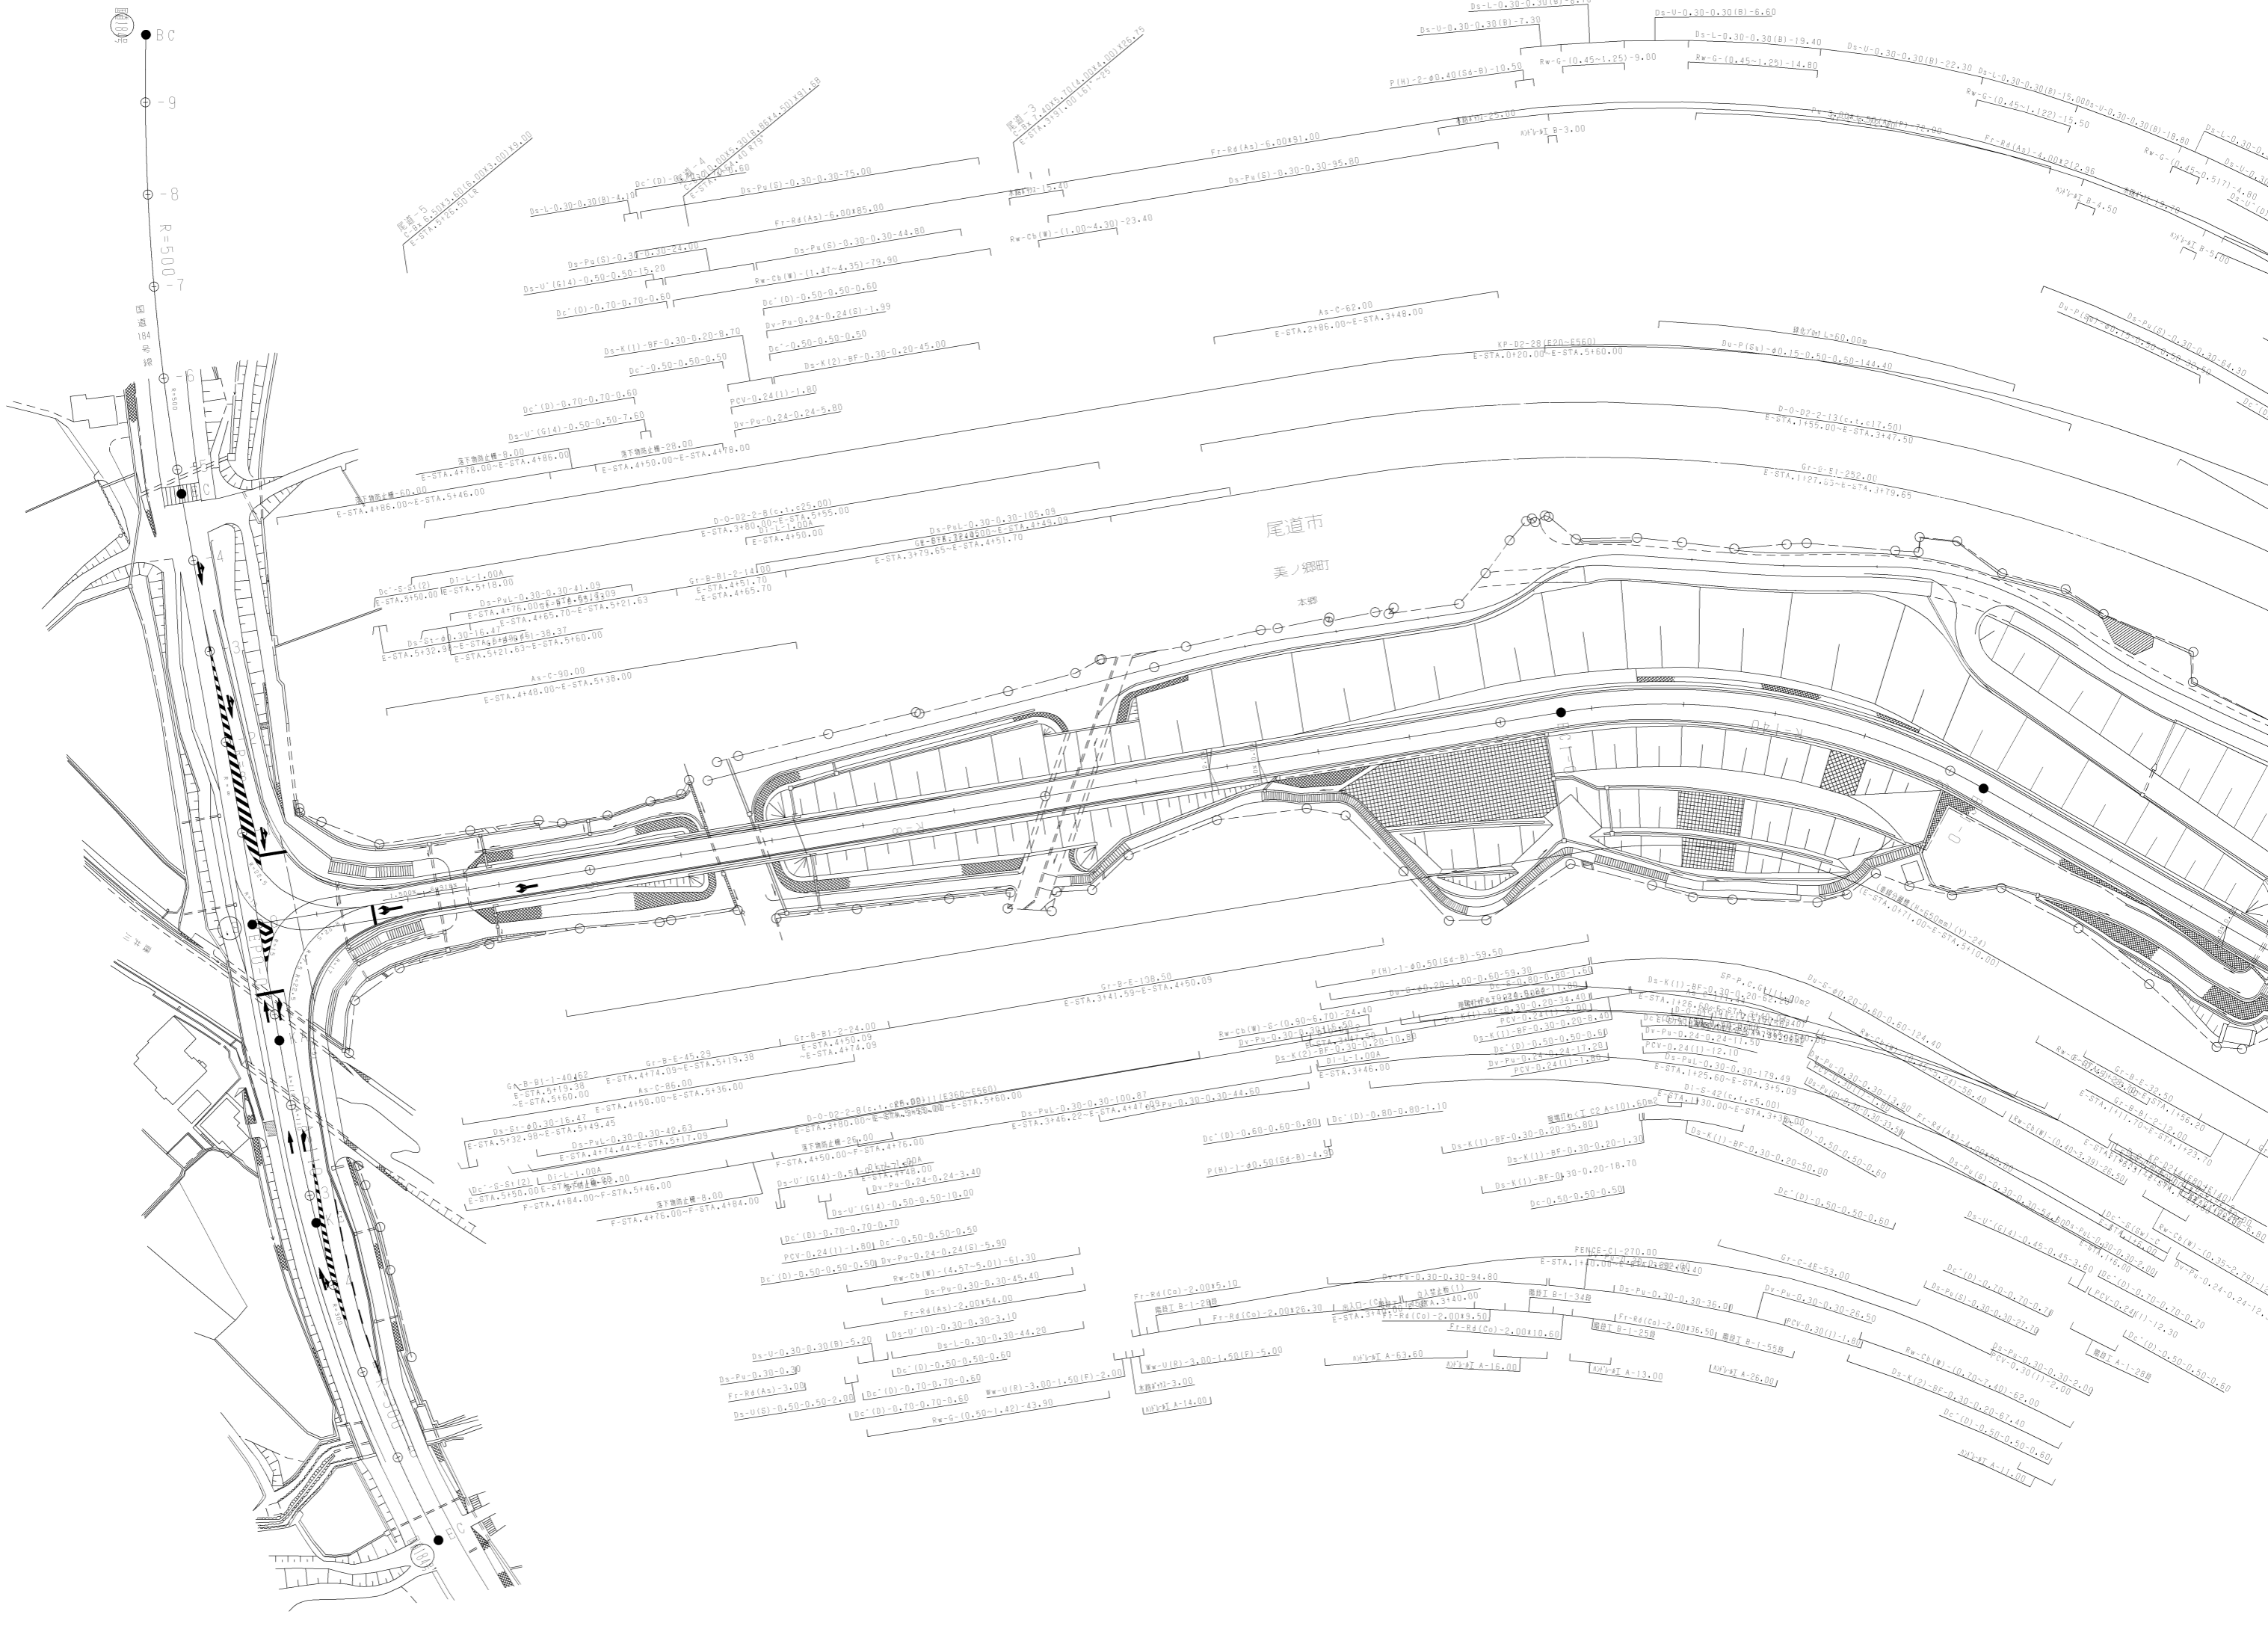


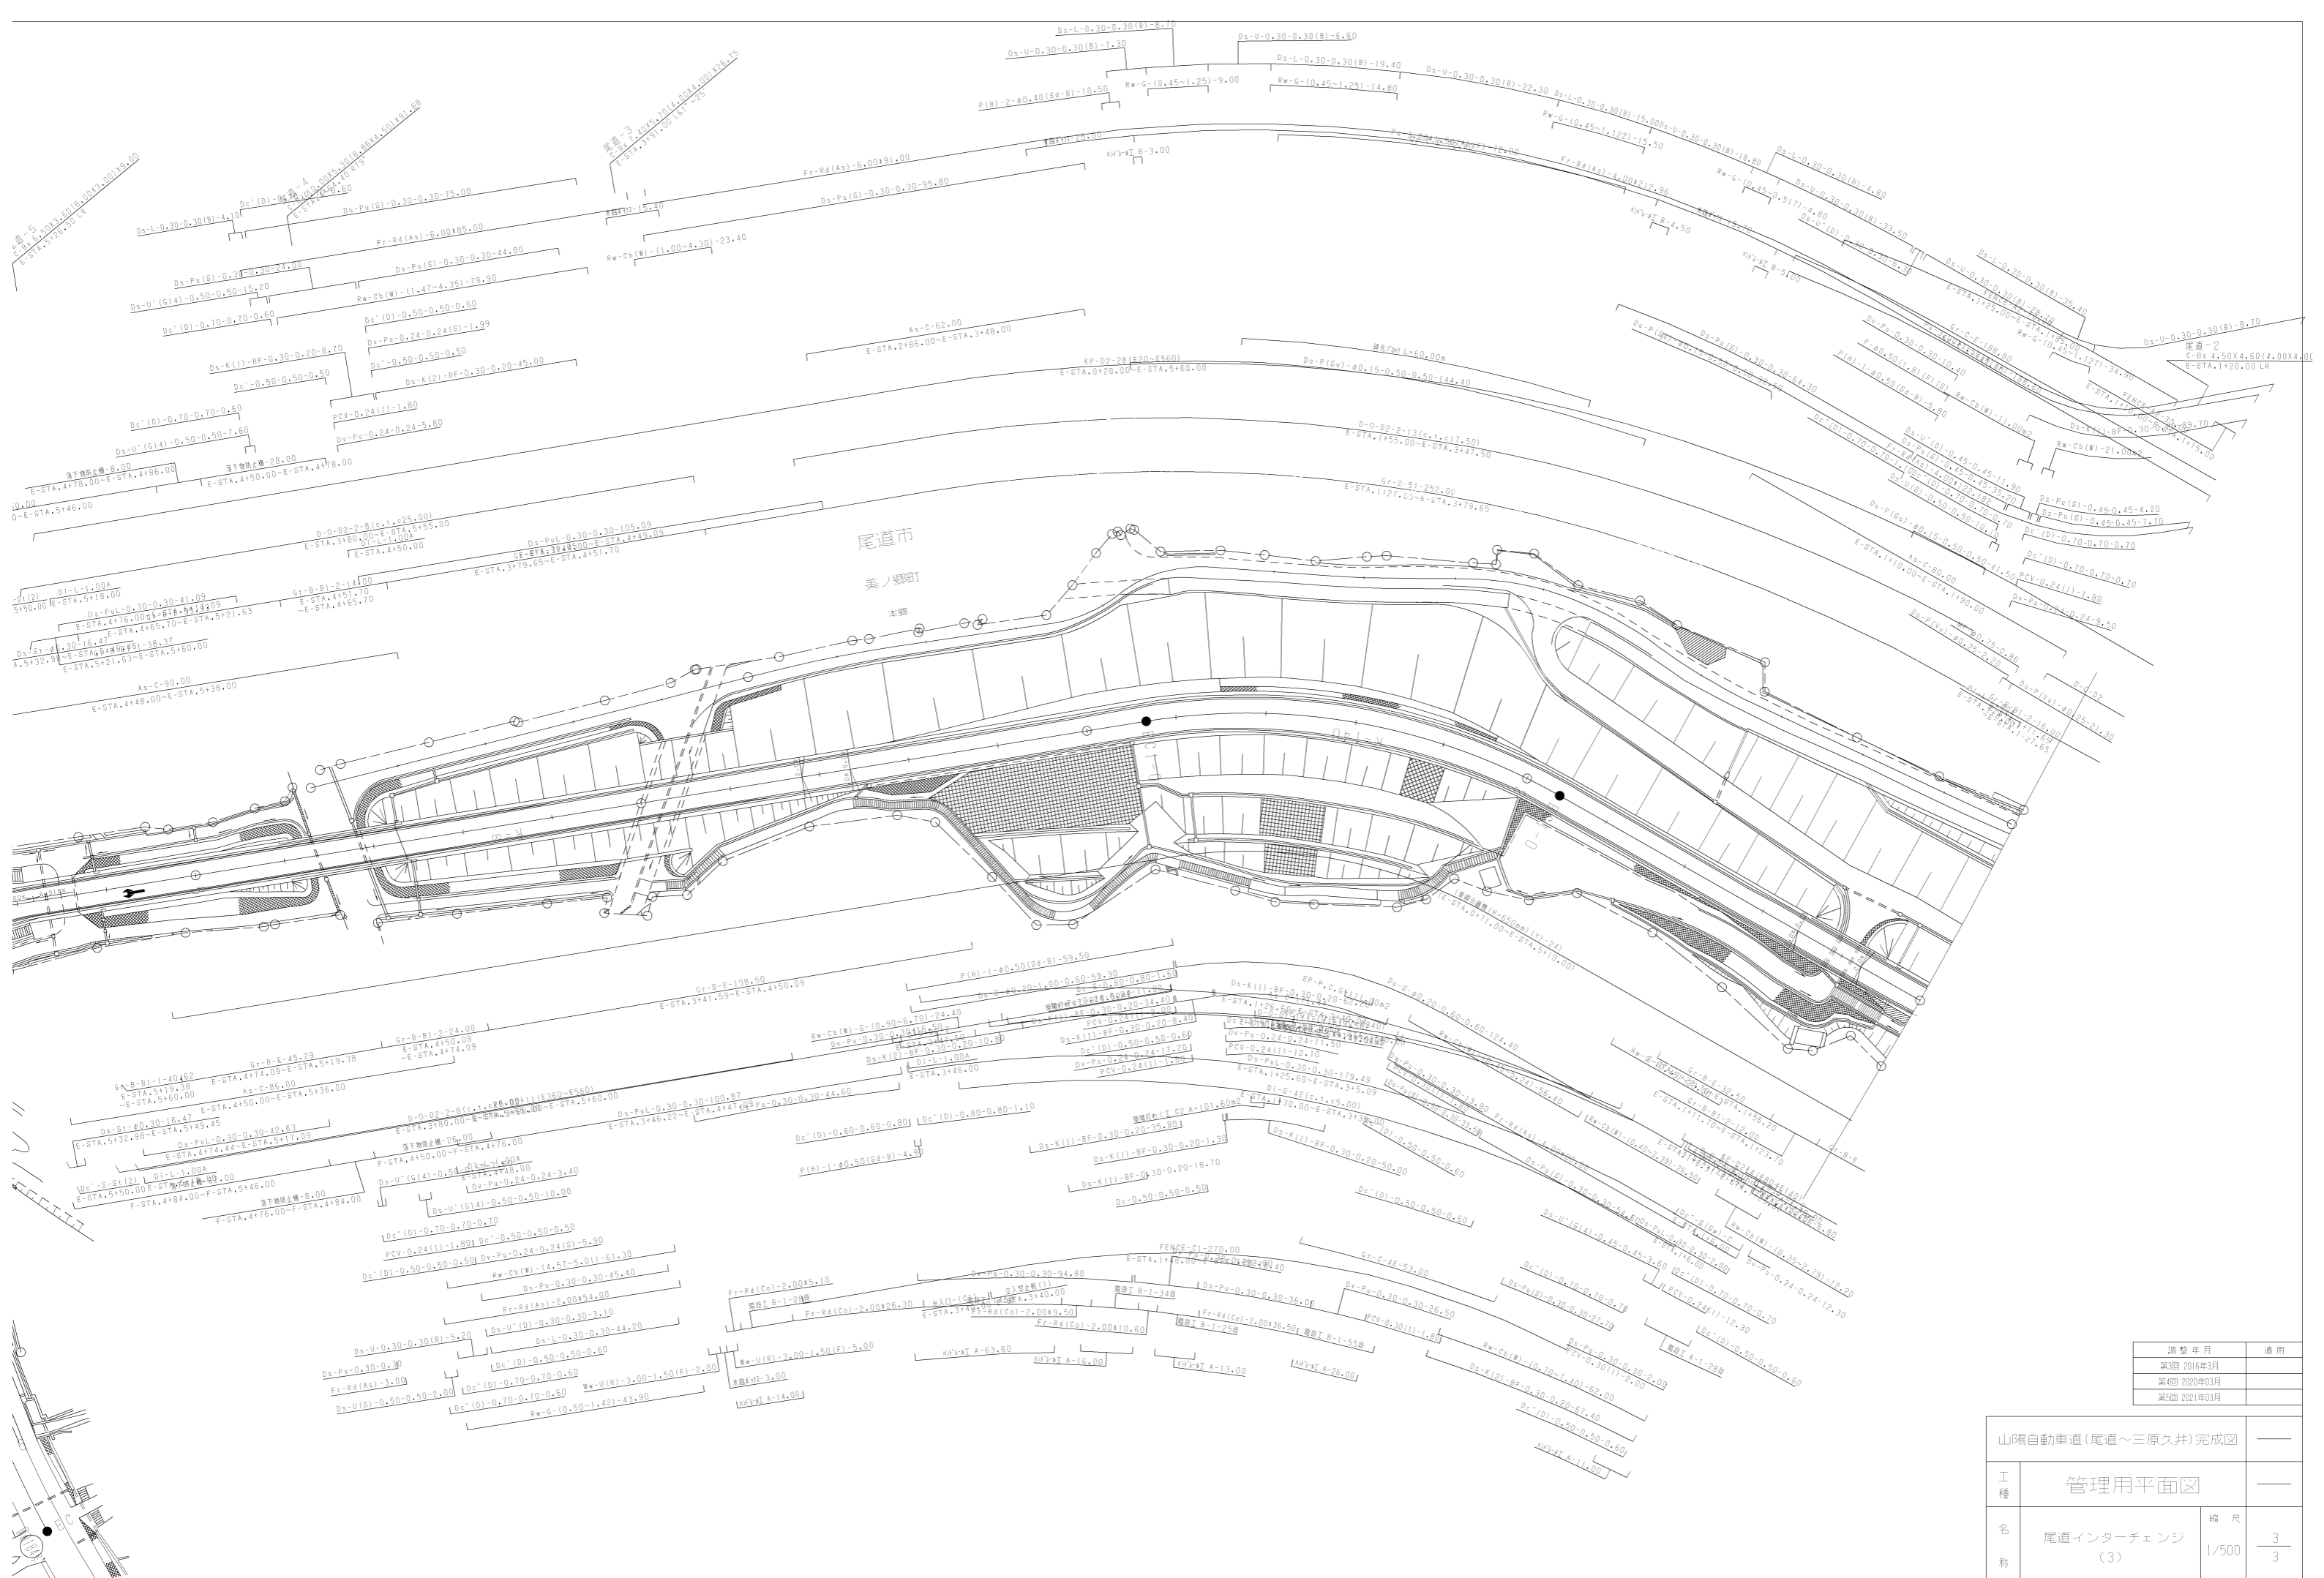

調整年月	適用
第3回 2016年3月	—
第4回 2020年03月	—
第5回 2021年03月	—

山陽自動車道(尾道～三原久井)完成図		—
工種	管理用平面図	—
名称	尾道インターチェンジ (3)	縮尺 1/500
		3/3
西日本高速道路(株) 中国支社		



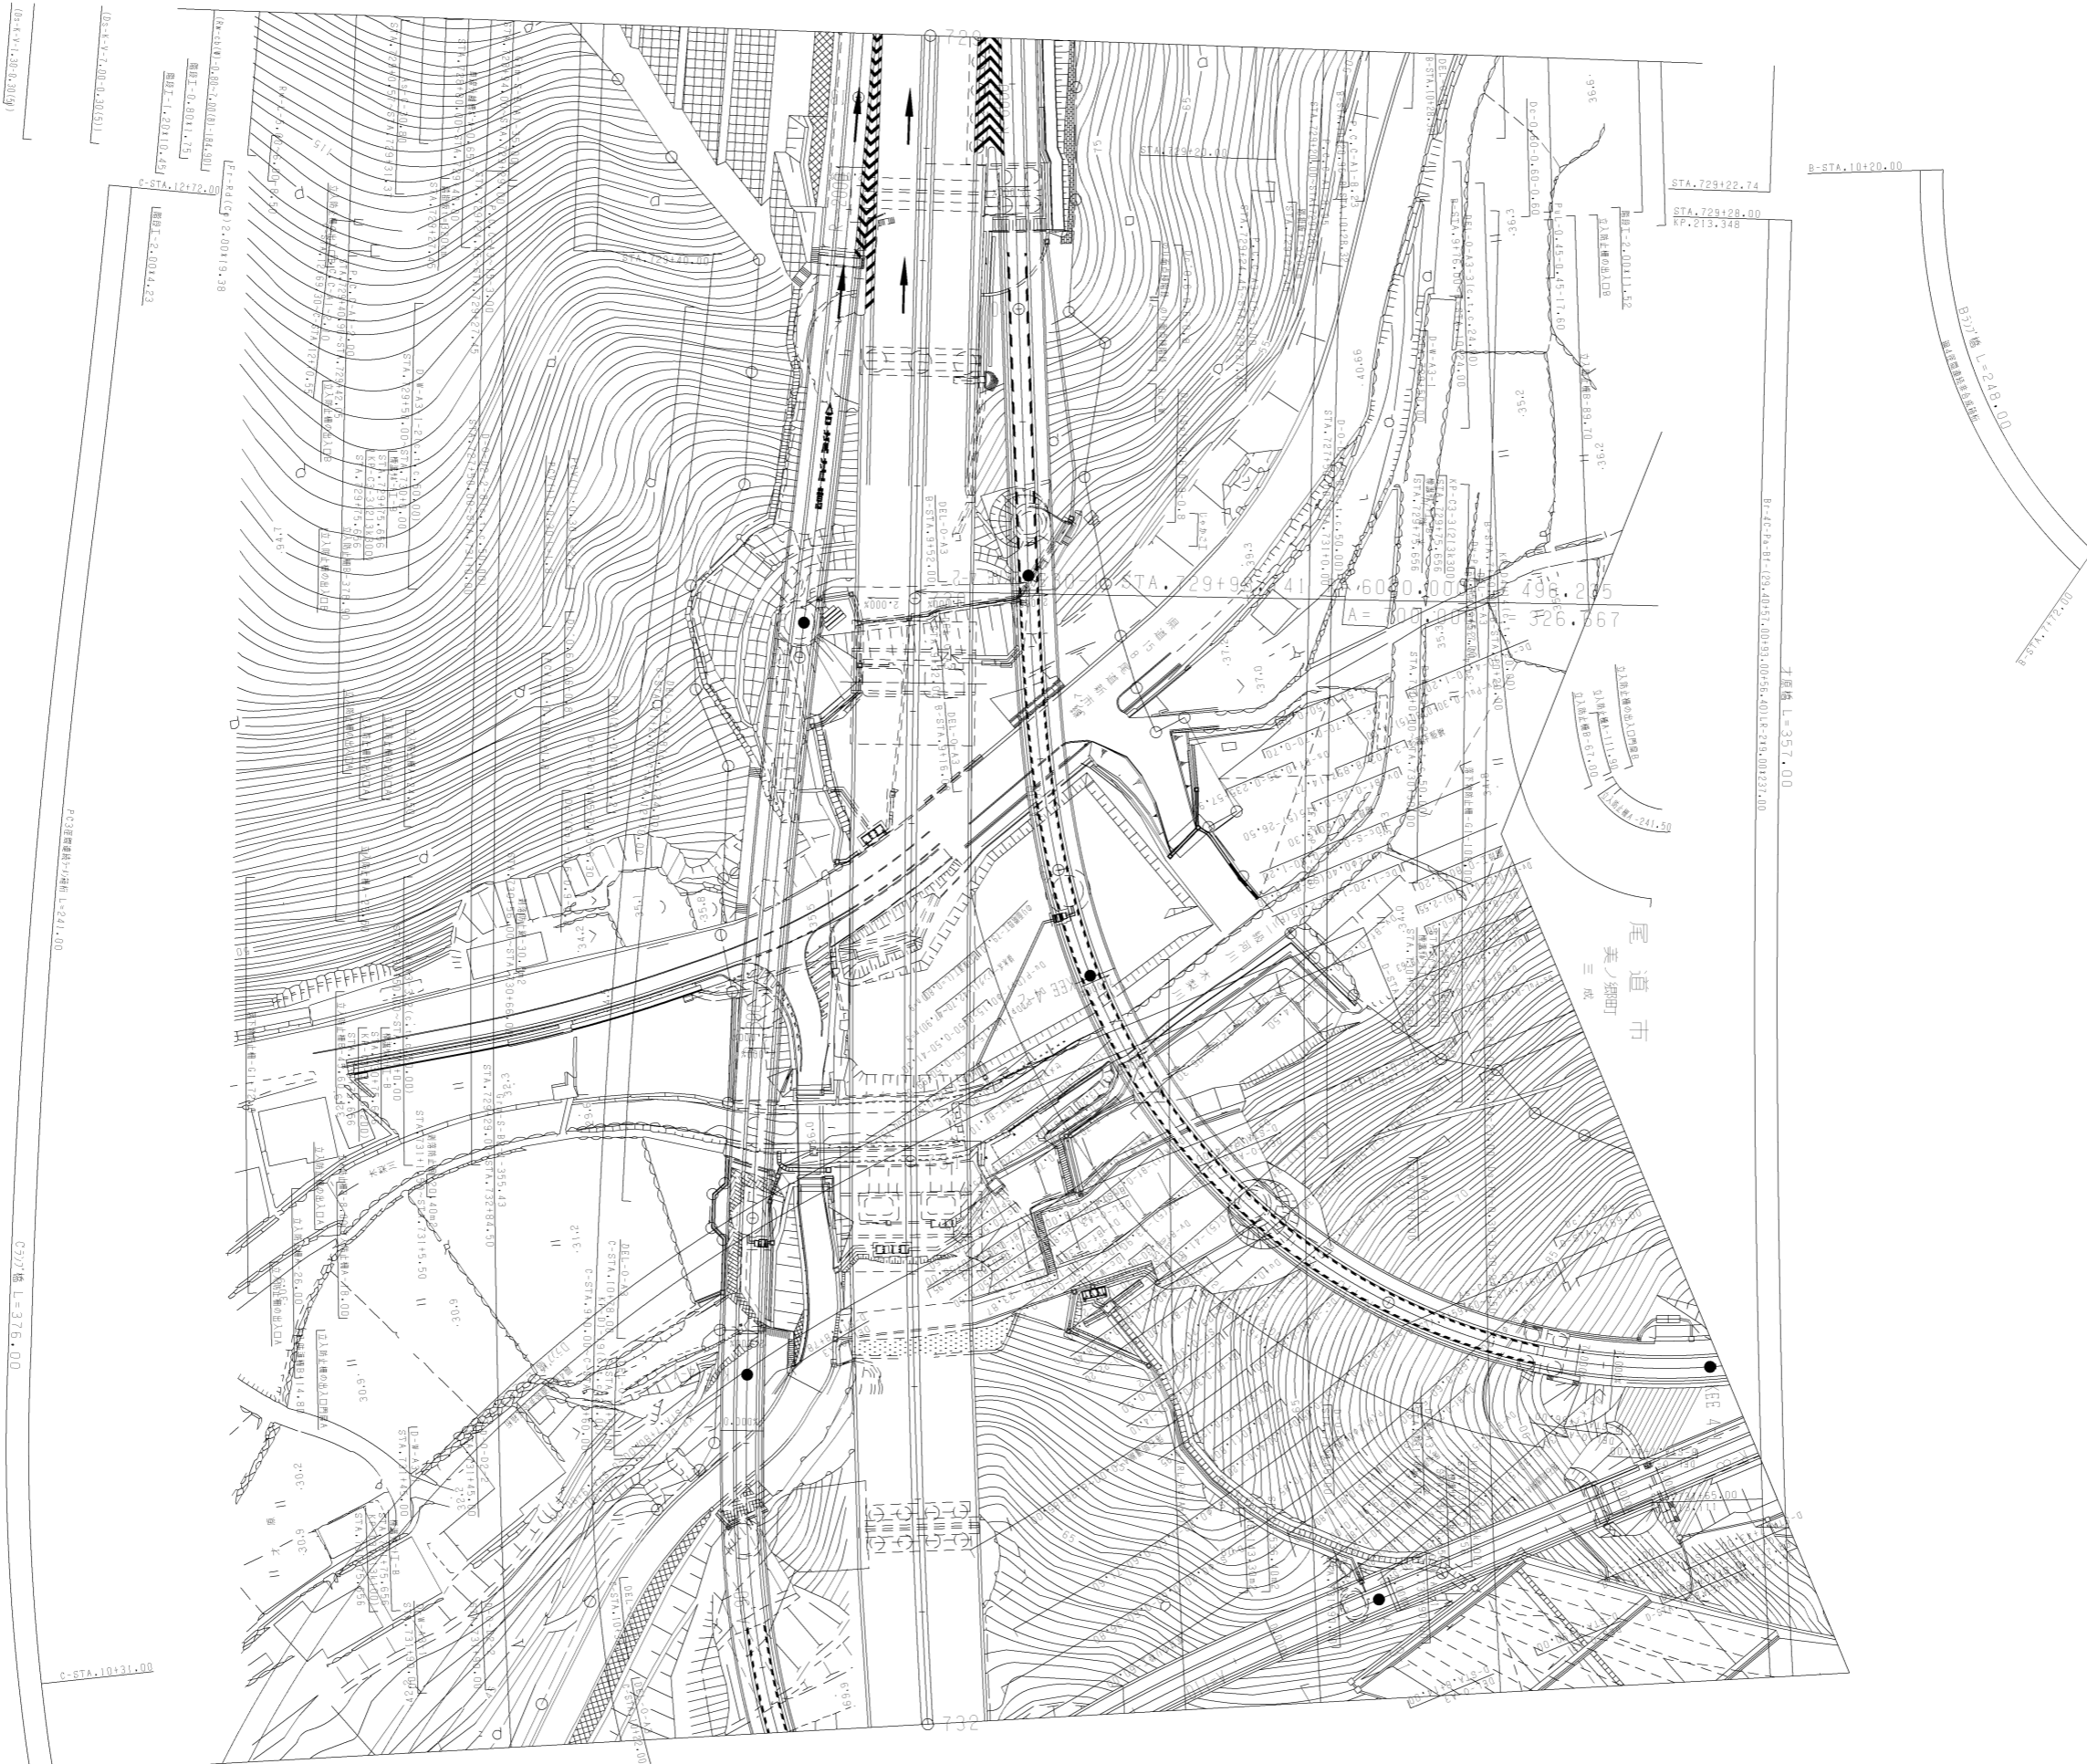

調整年月	適用
第2回 2020年03月	
第3回 2021年03月	
第4回 2023年02月	

山陽自動車道吹田山口線 山陽自動車道(福山西～尾道)			
工種	管理用平面図		
名称	尾道ジャンクション (2)	縮尺 1/500	2 7
西日本高速道路(株)中国支社			







調整年月	適用
第1回 2012年3月	
第2回 2015年3月	
第3回 2023年02月	

山陽自動車道吹田山口線		
山陽自動車道(福山西～尾道)		
工種	管理用平面図	—
名称	尾道ジャンクション (3)	縮尺
		1/500
		3 7
西日本高速道路(株)中国支社		

尾道市 木ノ庄町

### 尾道市 木ノ庄町

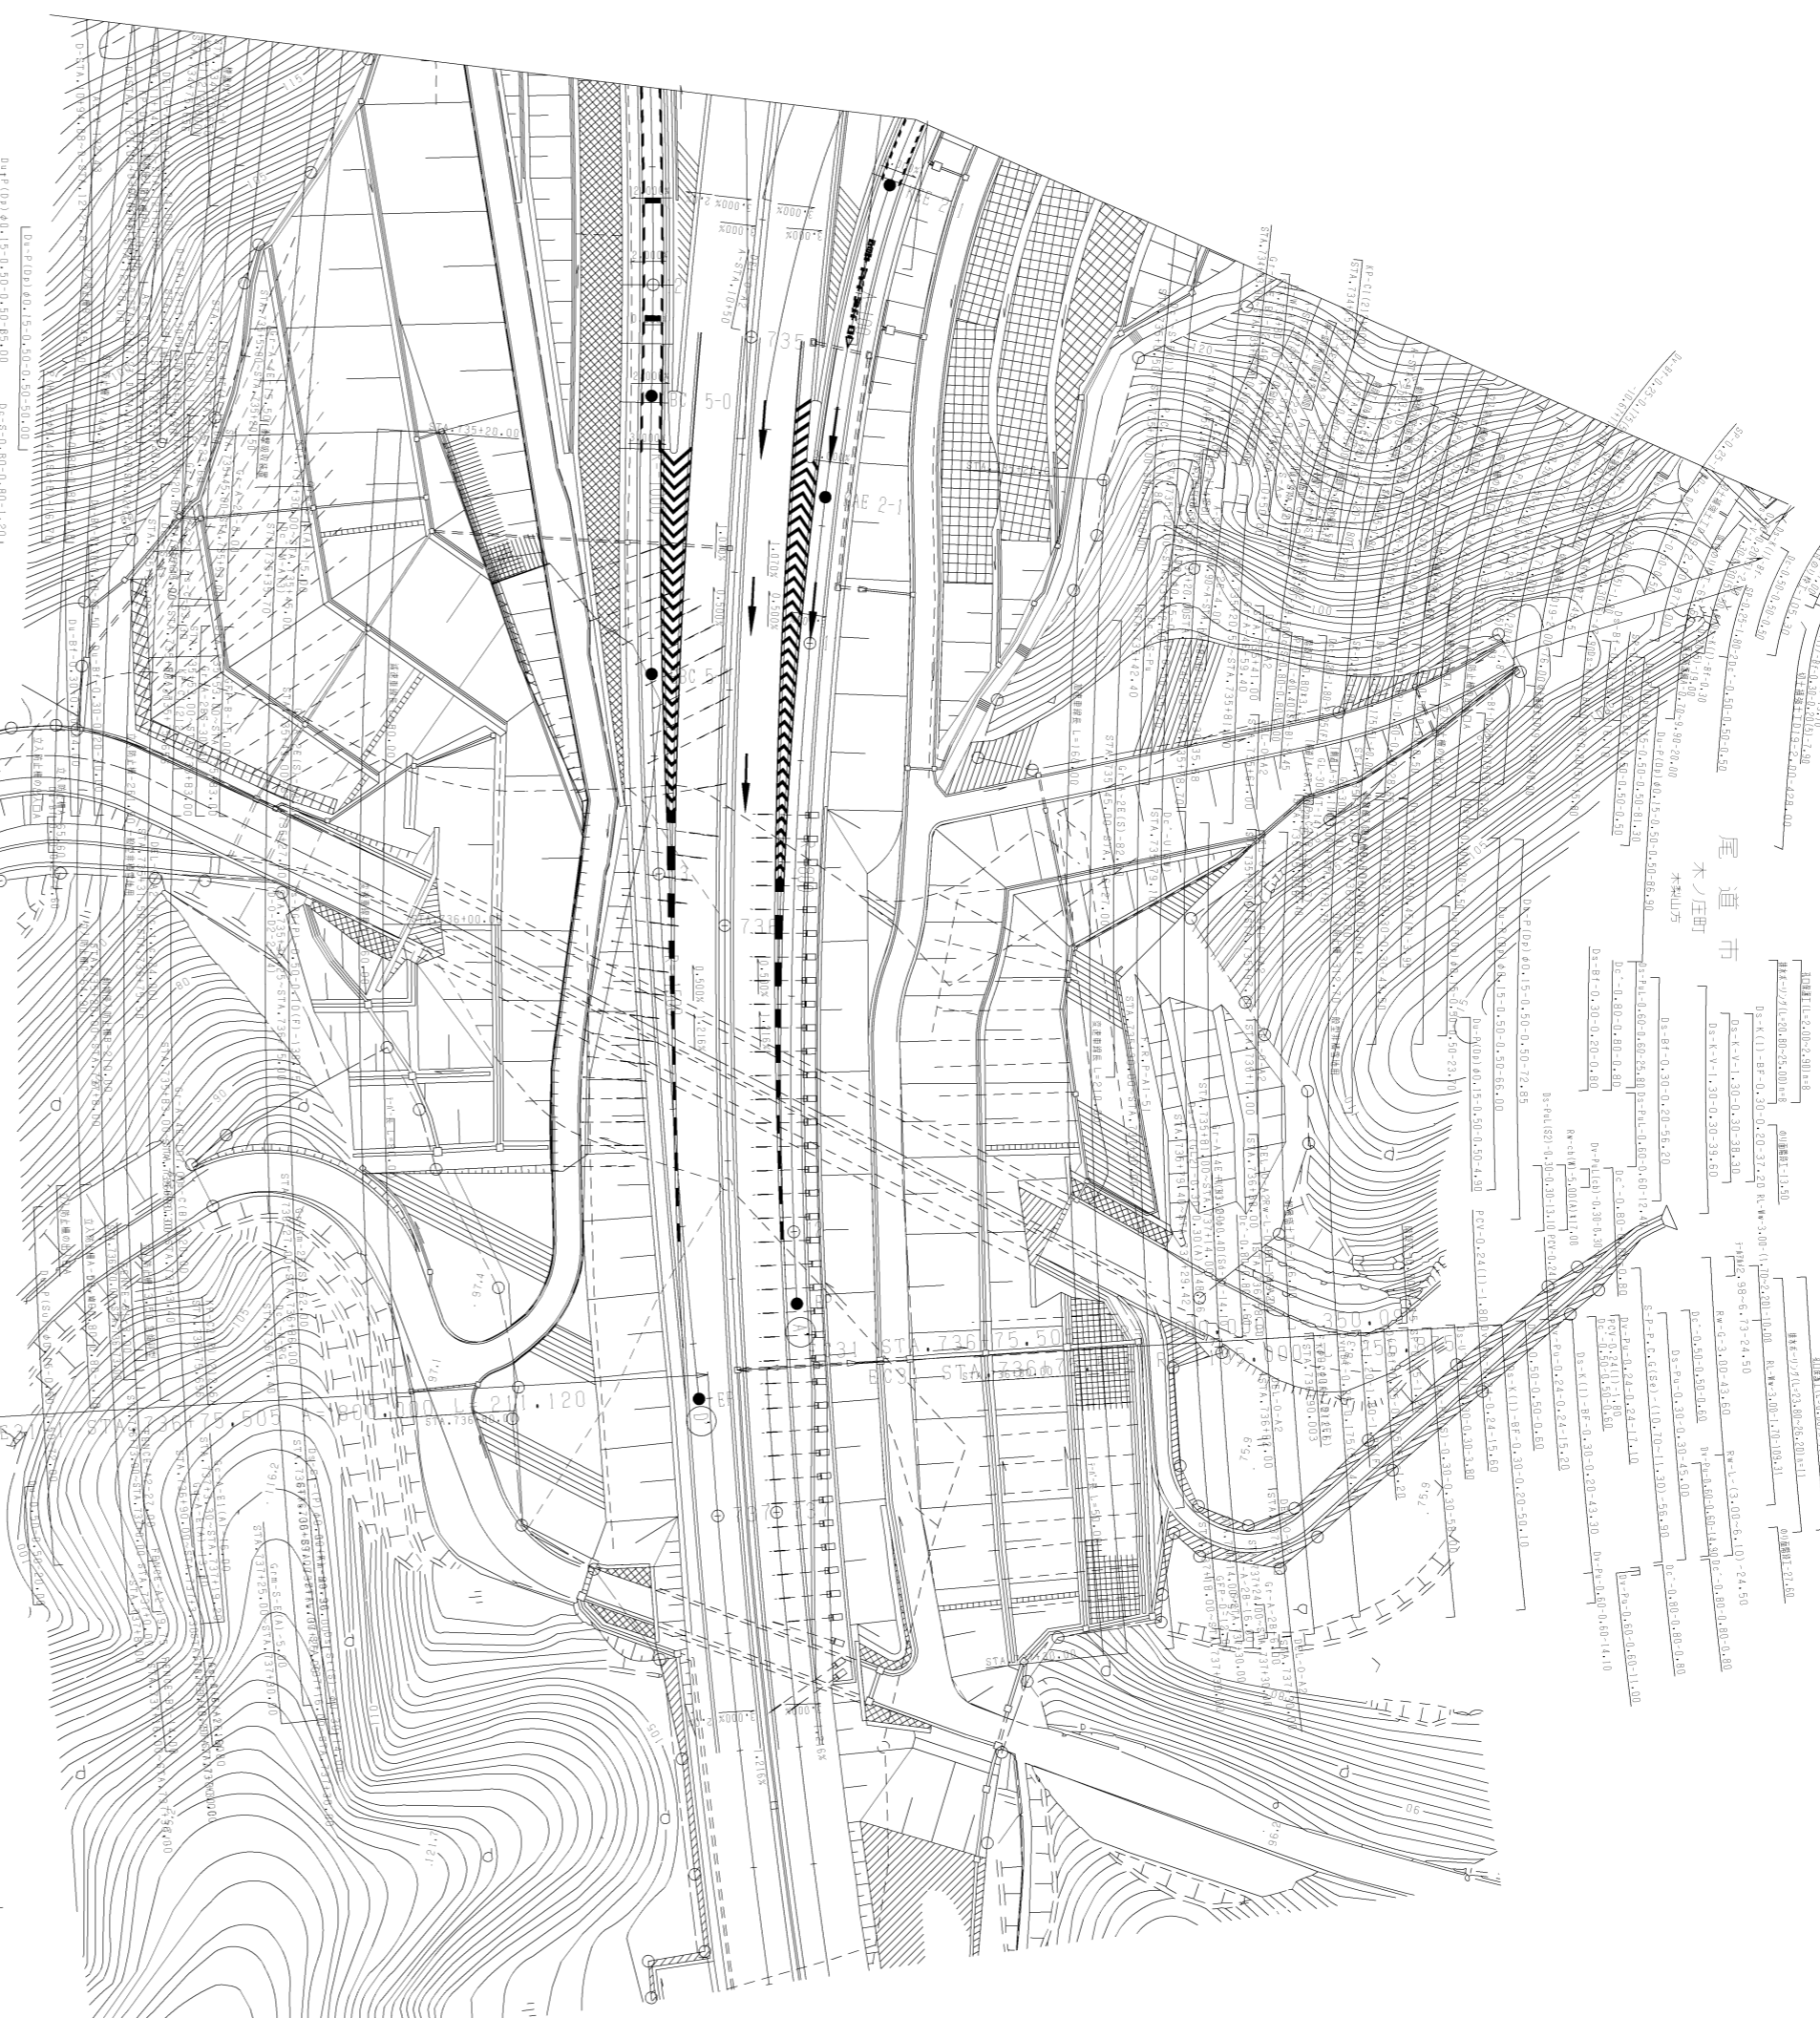

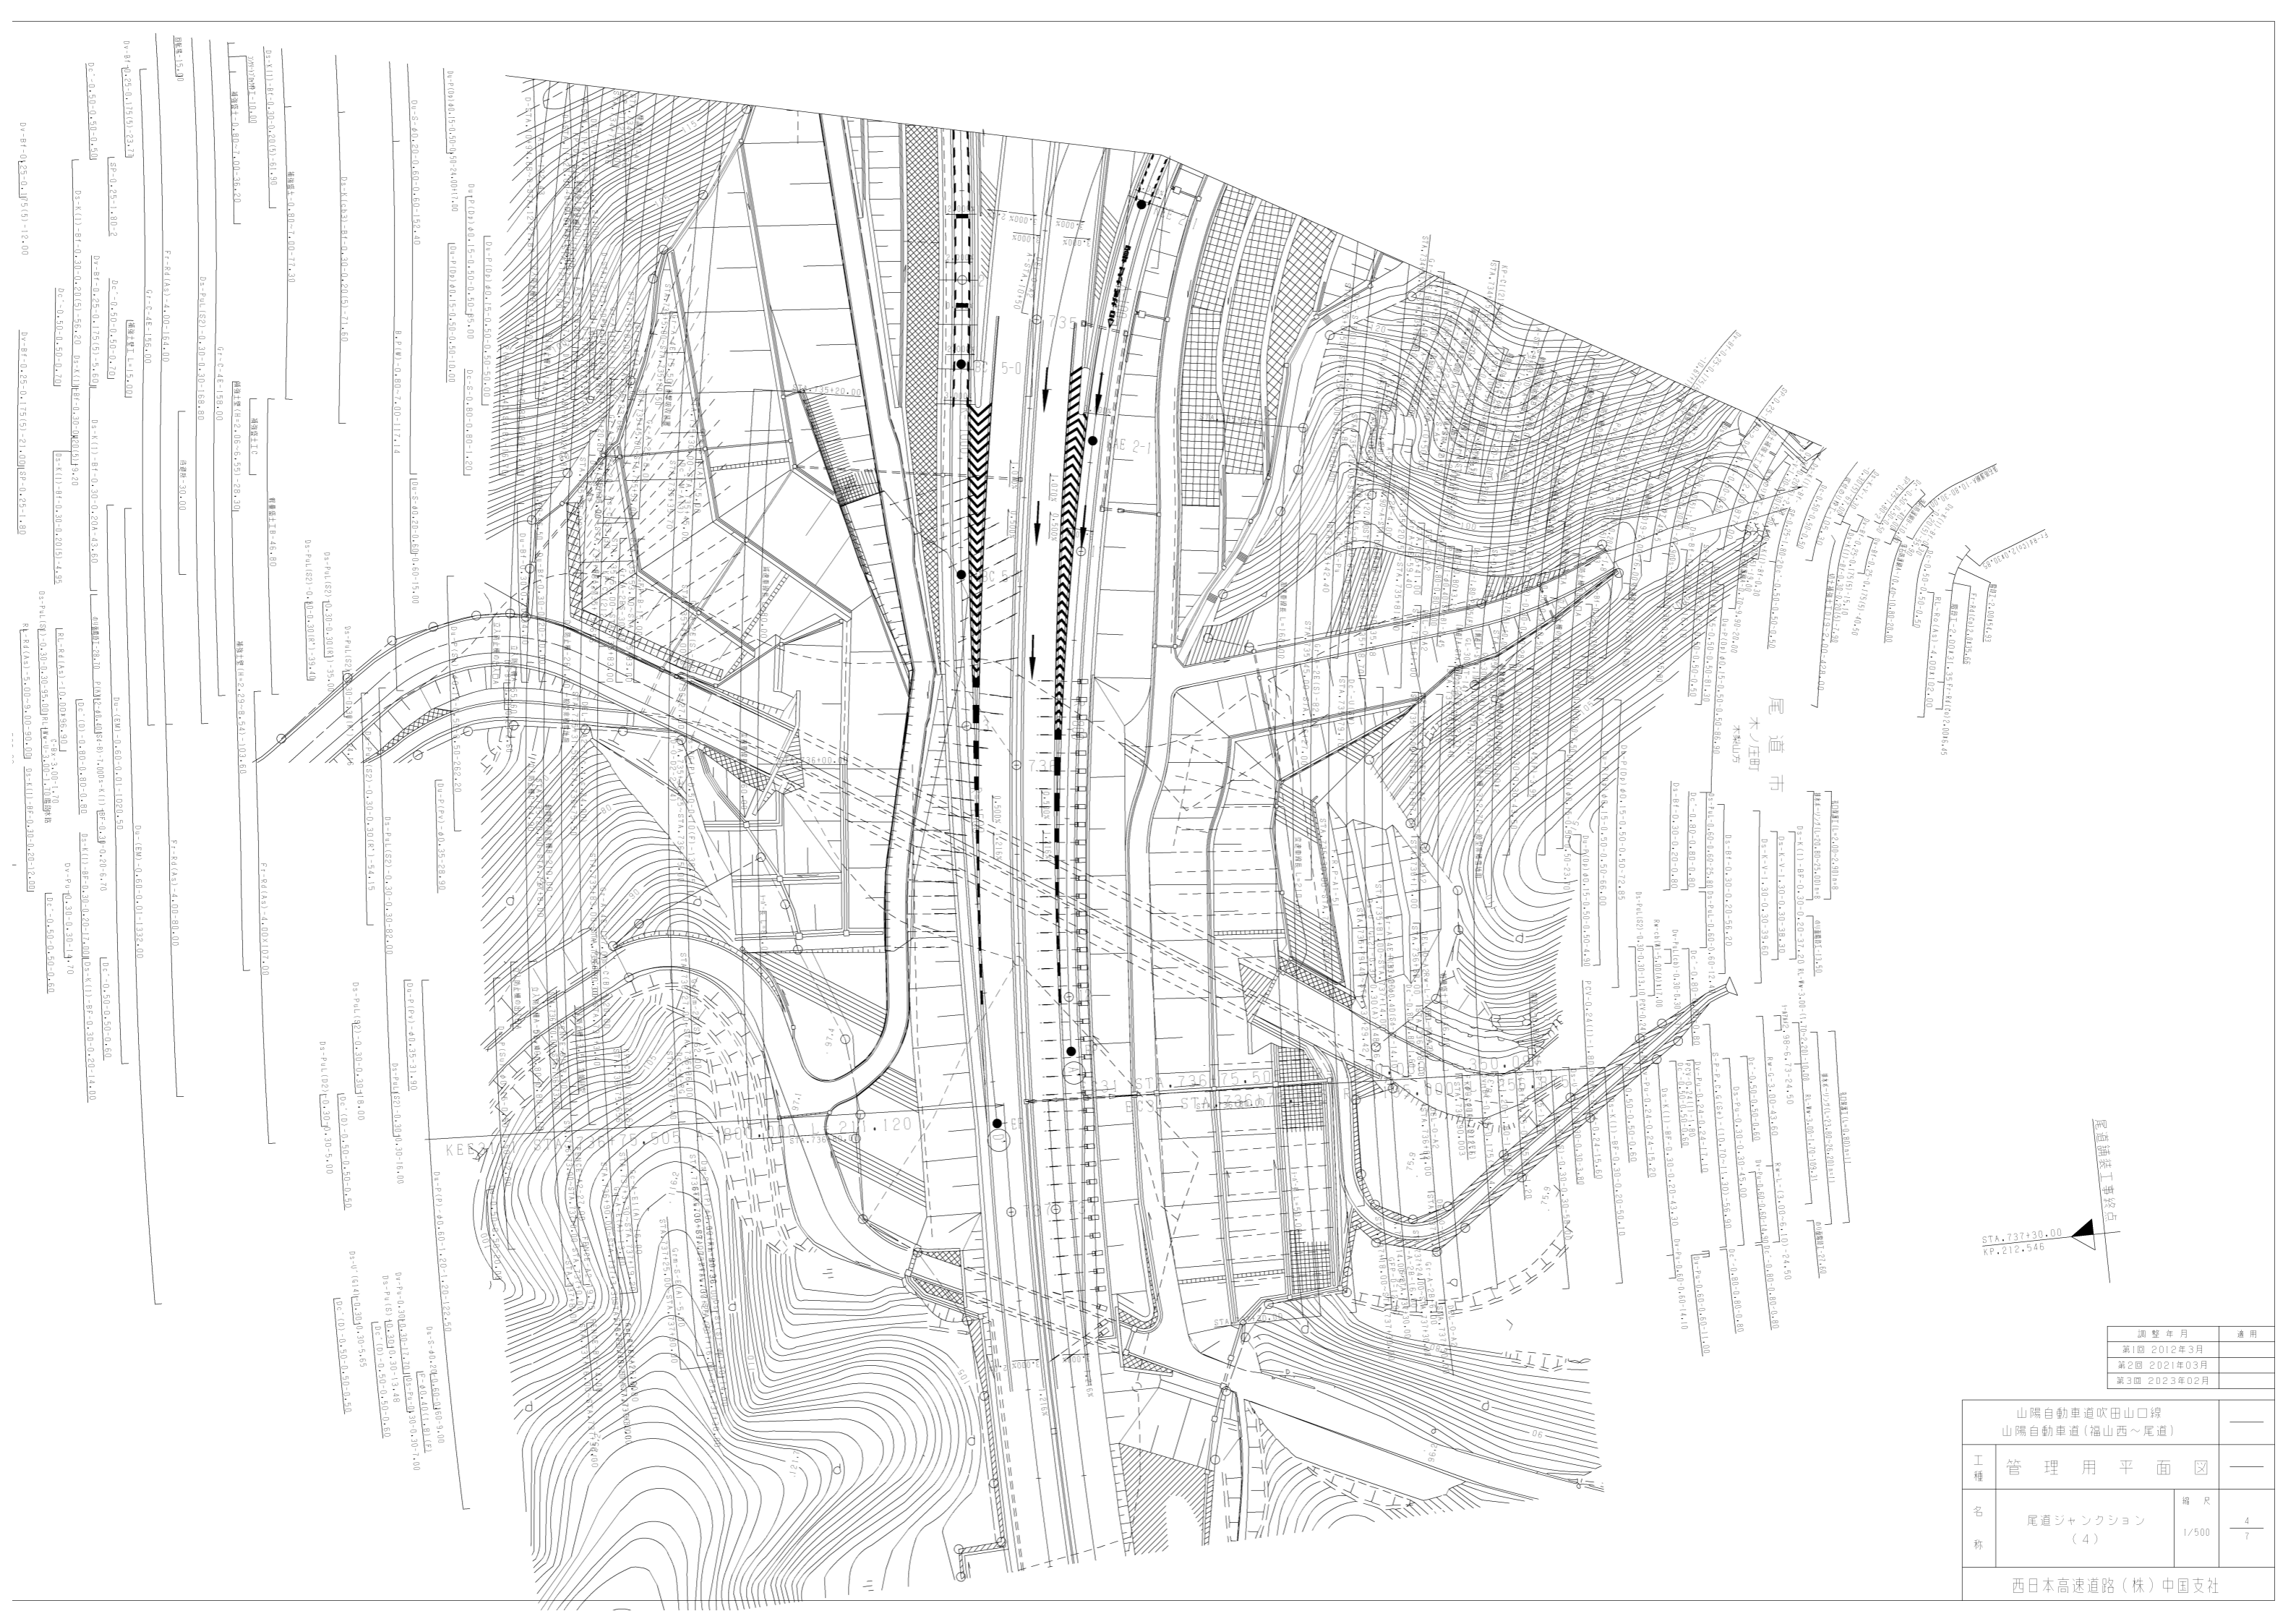


STA. 737+30.00  
KP. 212.546

調整年月	適用
第1回 2012年3月	
第2回 2021年03月	
第3回 2023年02月	

山陽自動車道吹田山口線 山陽自動車道(福山西～尾道)		
工種	管理用平面図	
名称	尾道ジャンクション (4)	縮尺 1/500 4 7
西日本高速道路(株)中国支社		



尾道市 山方工事起点 尾道JCT工事起点  
木山方

三城工事起点  
A-STA.7+25.00

調整年月	適用
第1回 2012年3月	
第2回 2020年03月	
第3回 2023年02月	

山陽自動車道吹田山口線 山陽自動車道(福山西~尾道)		
工種	管理用平面図	
名称	尾道ジャンクション (5)	幅尺 1/500
		5 7
西日本高速道路(株)中国支社		

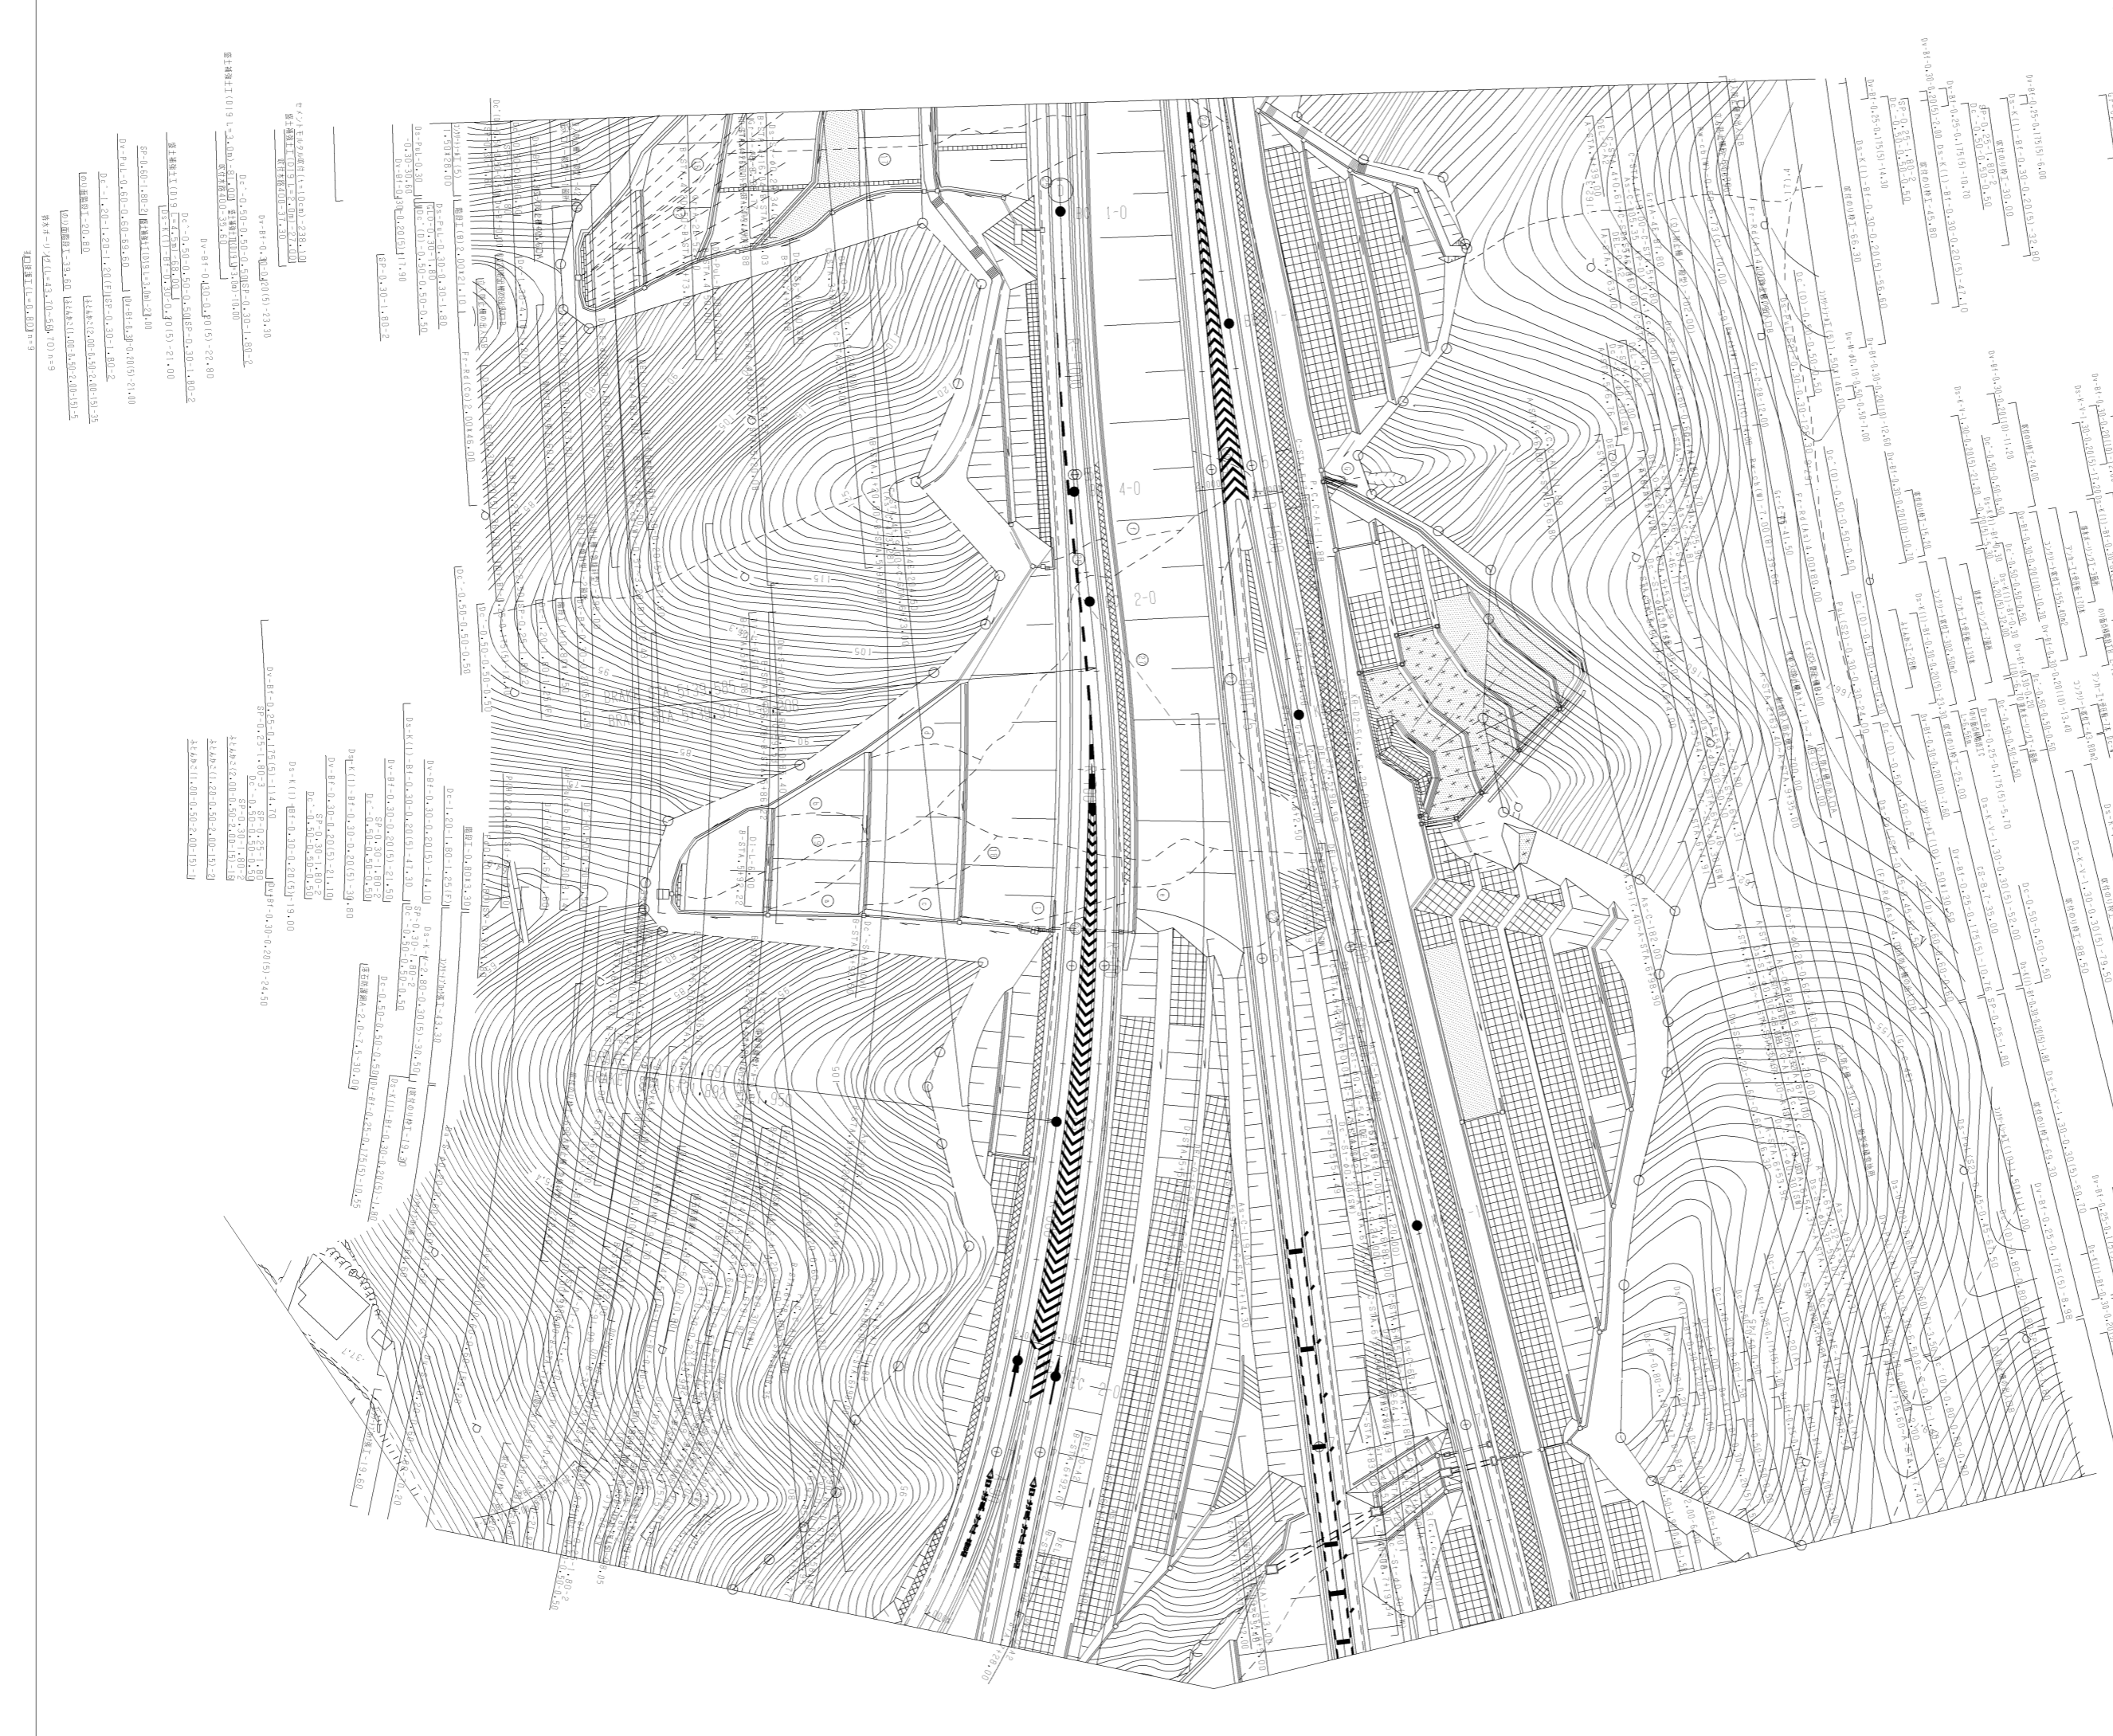


尾道市 山方工事起点  
 尾道JCT工事起点  
 木山方  
 三城工事起点  
 A-STA.7+25.00  
 調整年月 適用  
 第1回 2012年3月  
 第2回 2020年03月  
 第3回 2023年02月  
 山陽自動車道吹田山口線  
 山陽自動車道(福山西~尾道)  
 工種 管理用平面図  
 名称 尾道ジャンクション(5)  
 幅尺 1/500  
 5  
7  
 西日本高速道路(株)中国支社

調整年月	適用
第2回 2020年03月	
第3回 2021年03月	
第4回 2023年02月	

47+824.631、104+359.100(欄外参照)

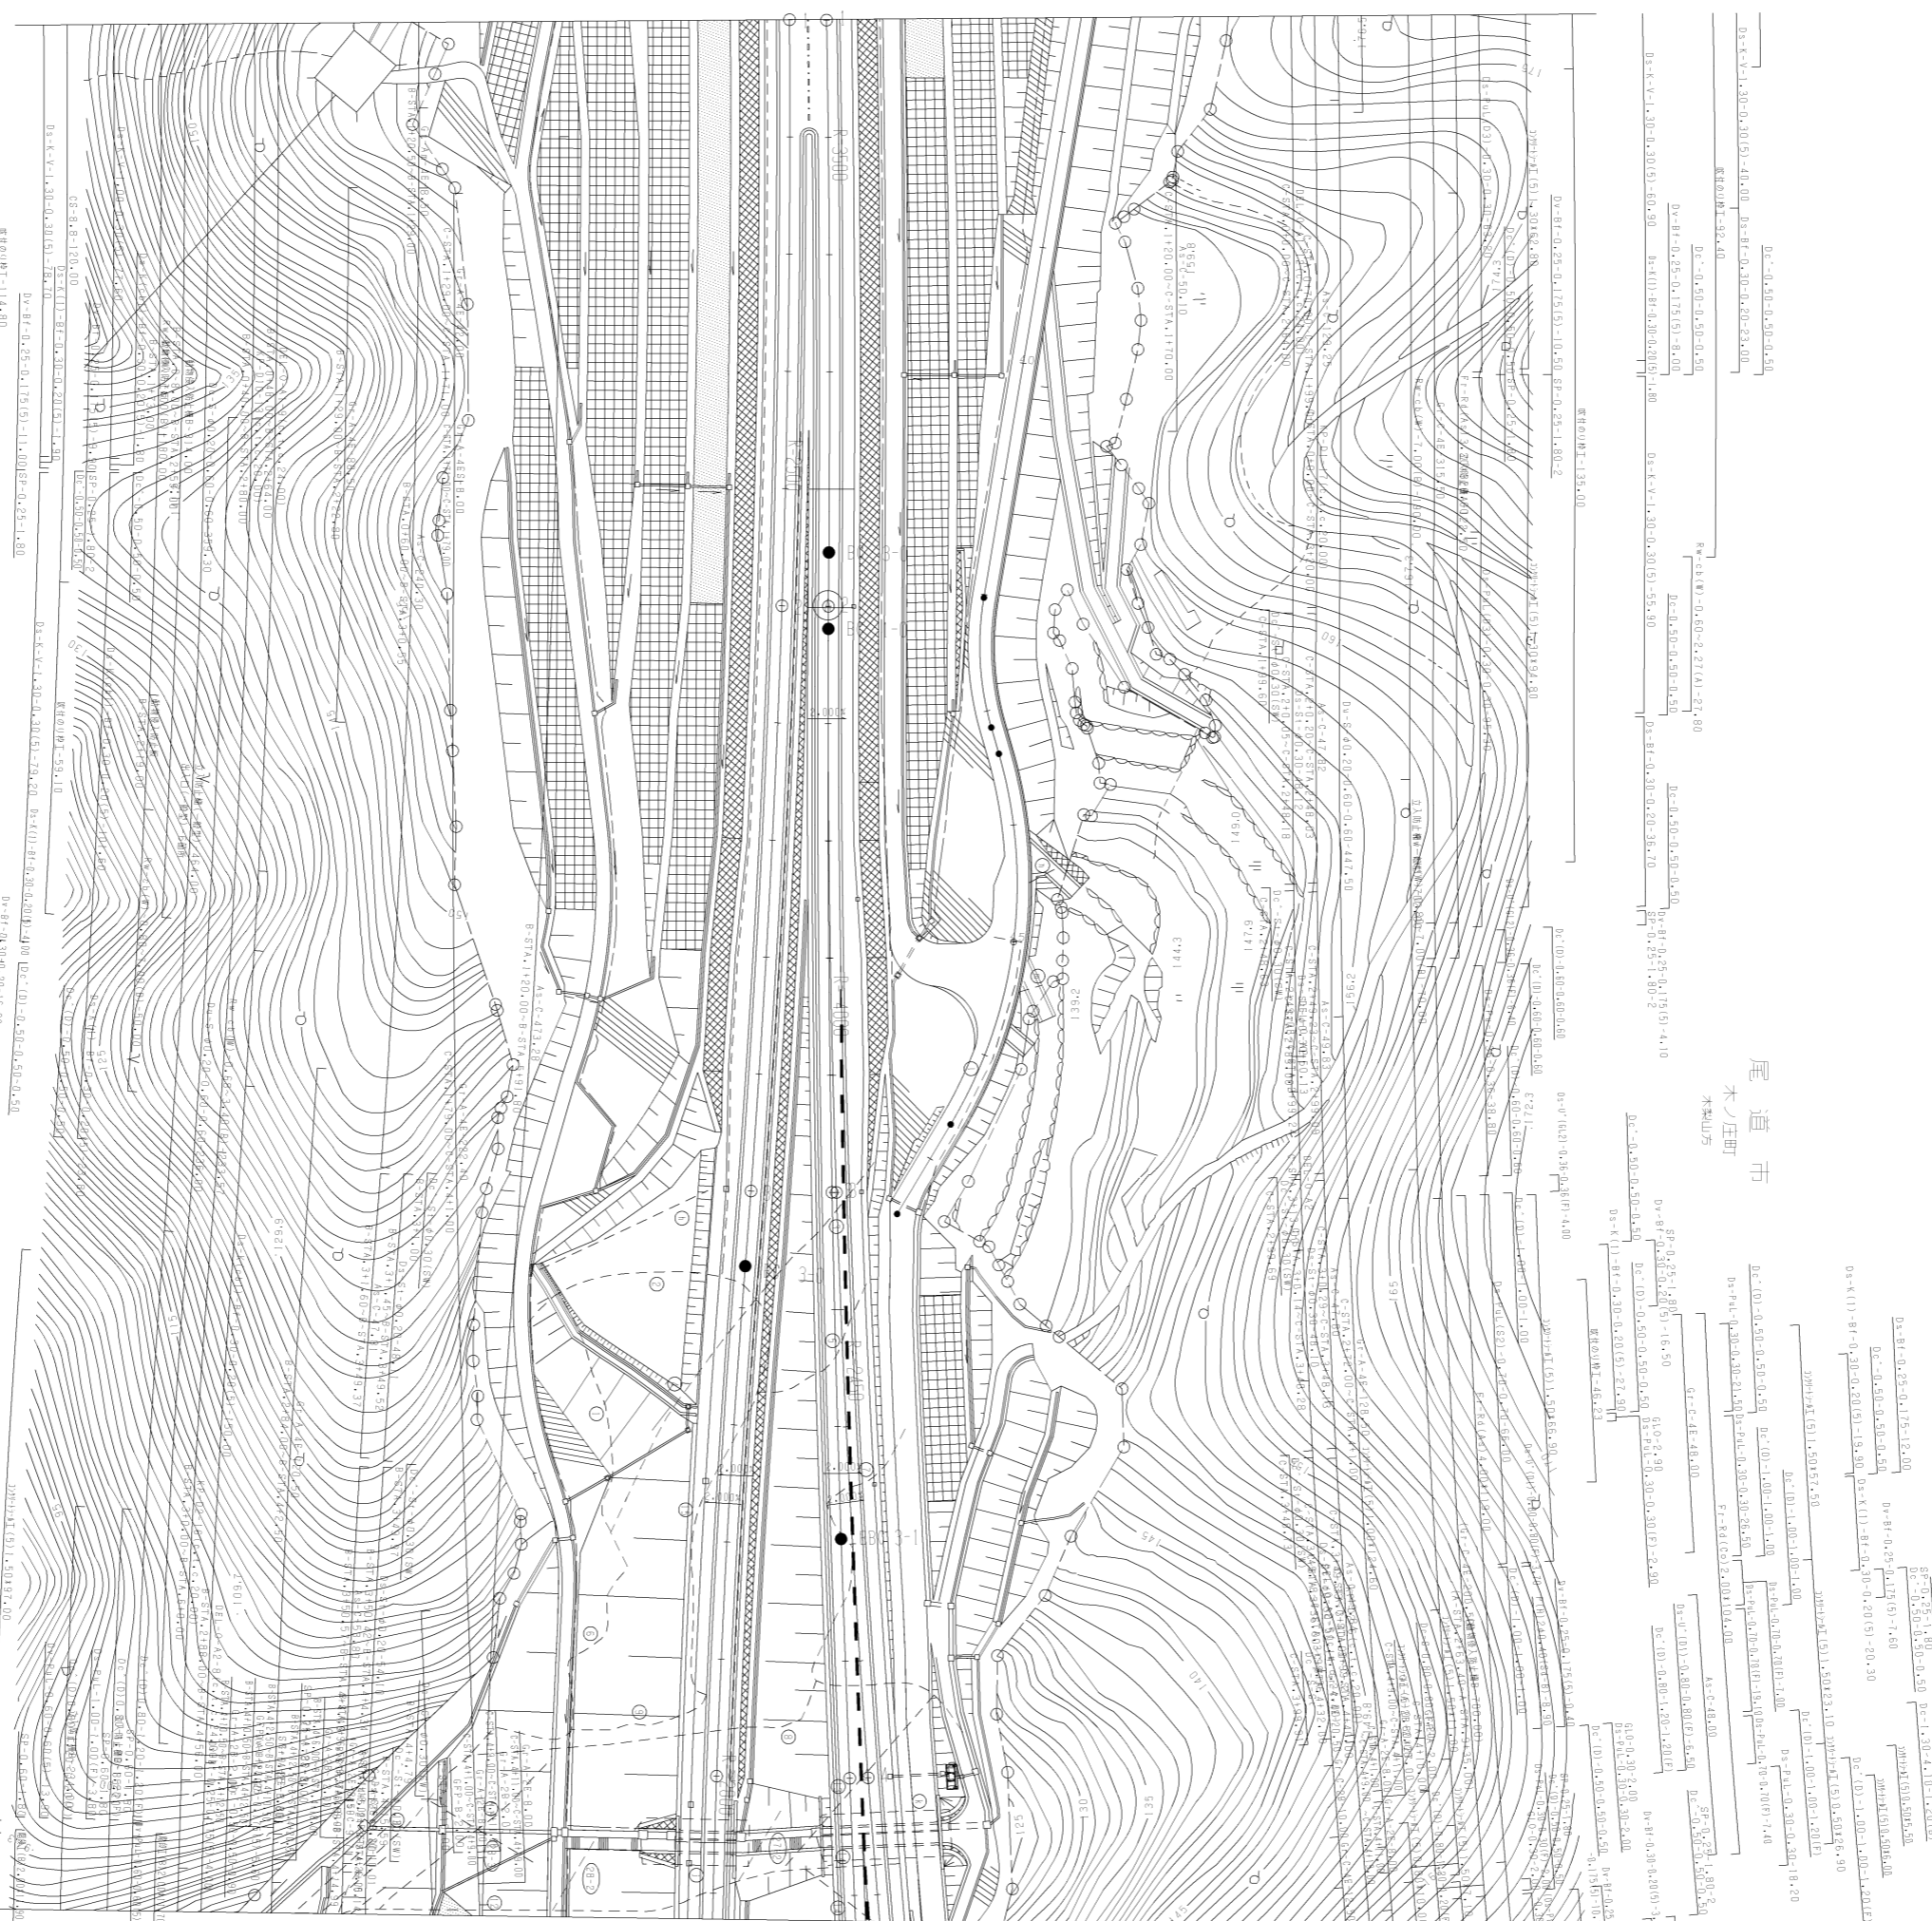

尾道市  
木ノ庄町




山方工事終点

標高 STA. 1+99.50

山陽自動車道(尾道JCT)完成図終点  
 尾道橋梁工事終点  
 西日本高速道路株式会社


調整年月	適用
第2回 2021年03月	
第3回 2022年03月	
第4回 2023年02月	

山陽自動車道吹田山口線 山陽自動車道(福山西～尾道)	
工種	管理用平面図
名称	尾道ジャンクション (7)
縮尺	1/500
西日本高速道路(株)中国支社	


尾道橋梁

標高 STA. 0+49.30

調整年月  
 第2回 2021年03月  
 第3回 2022年03月  
 第4回 2023年02月

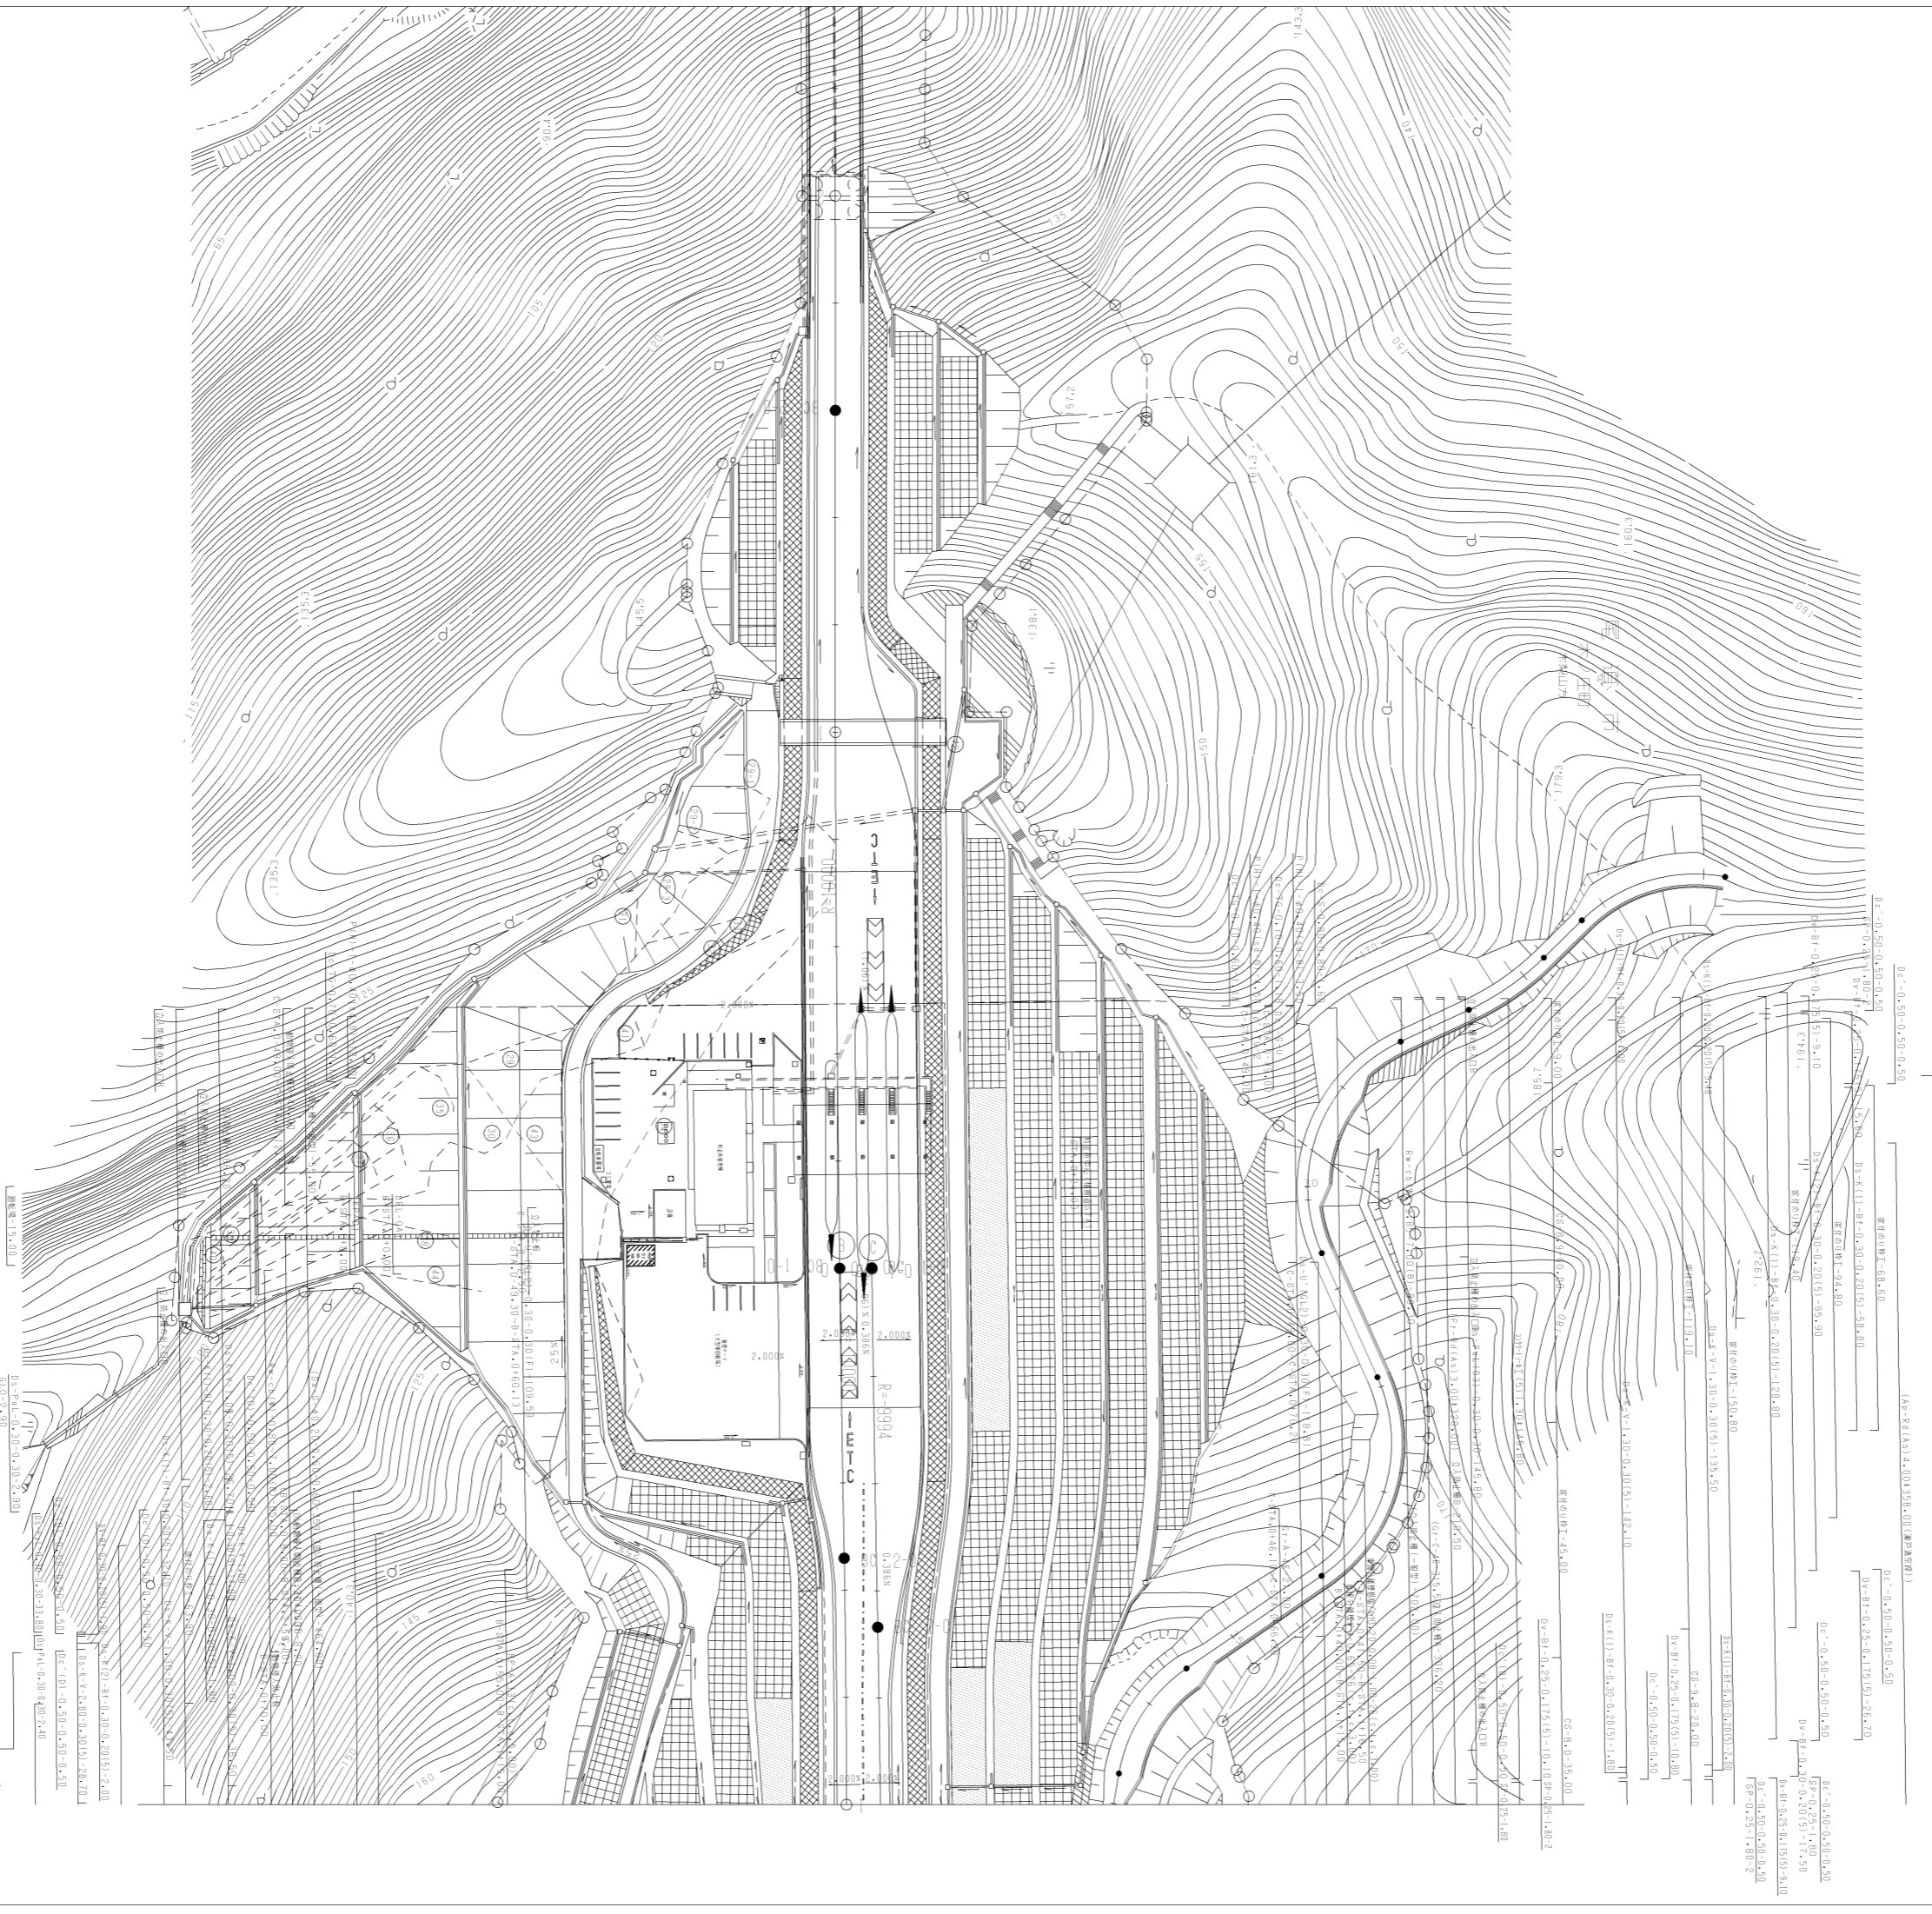


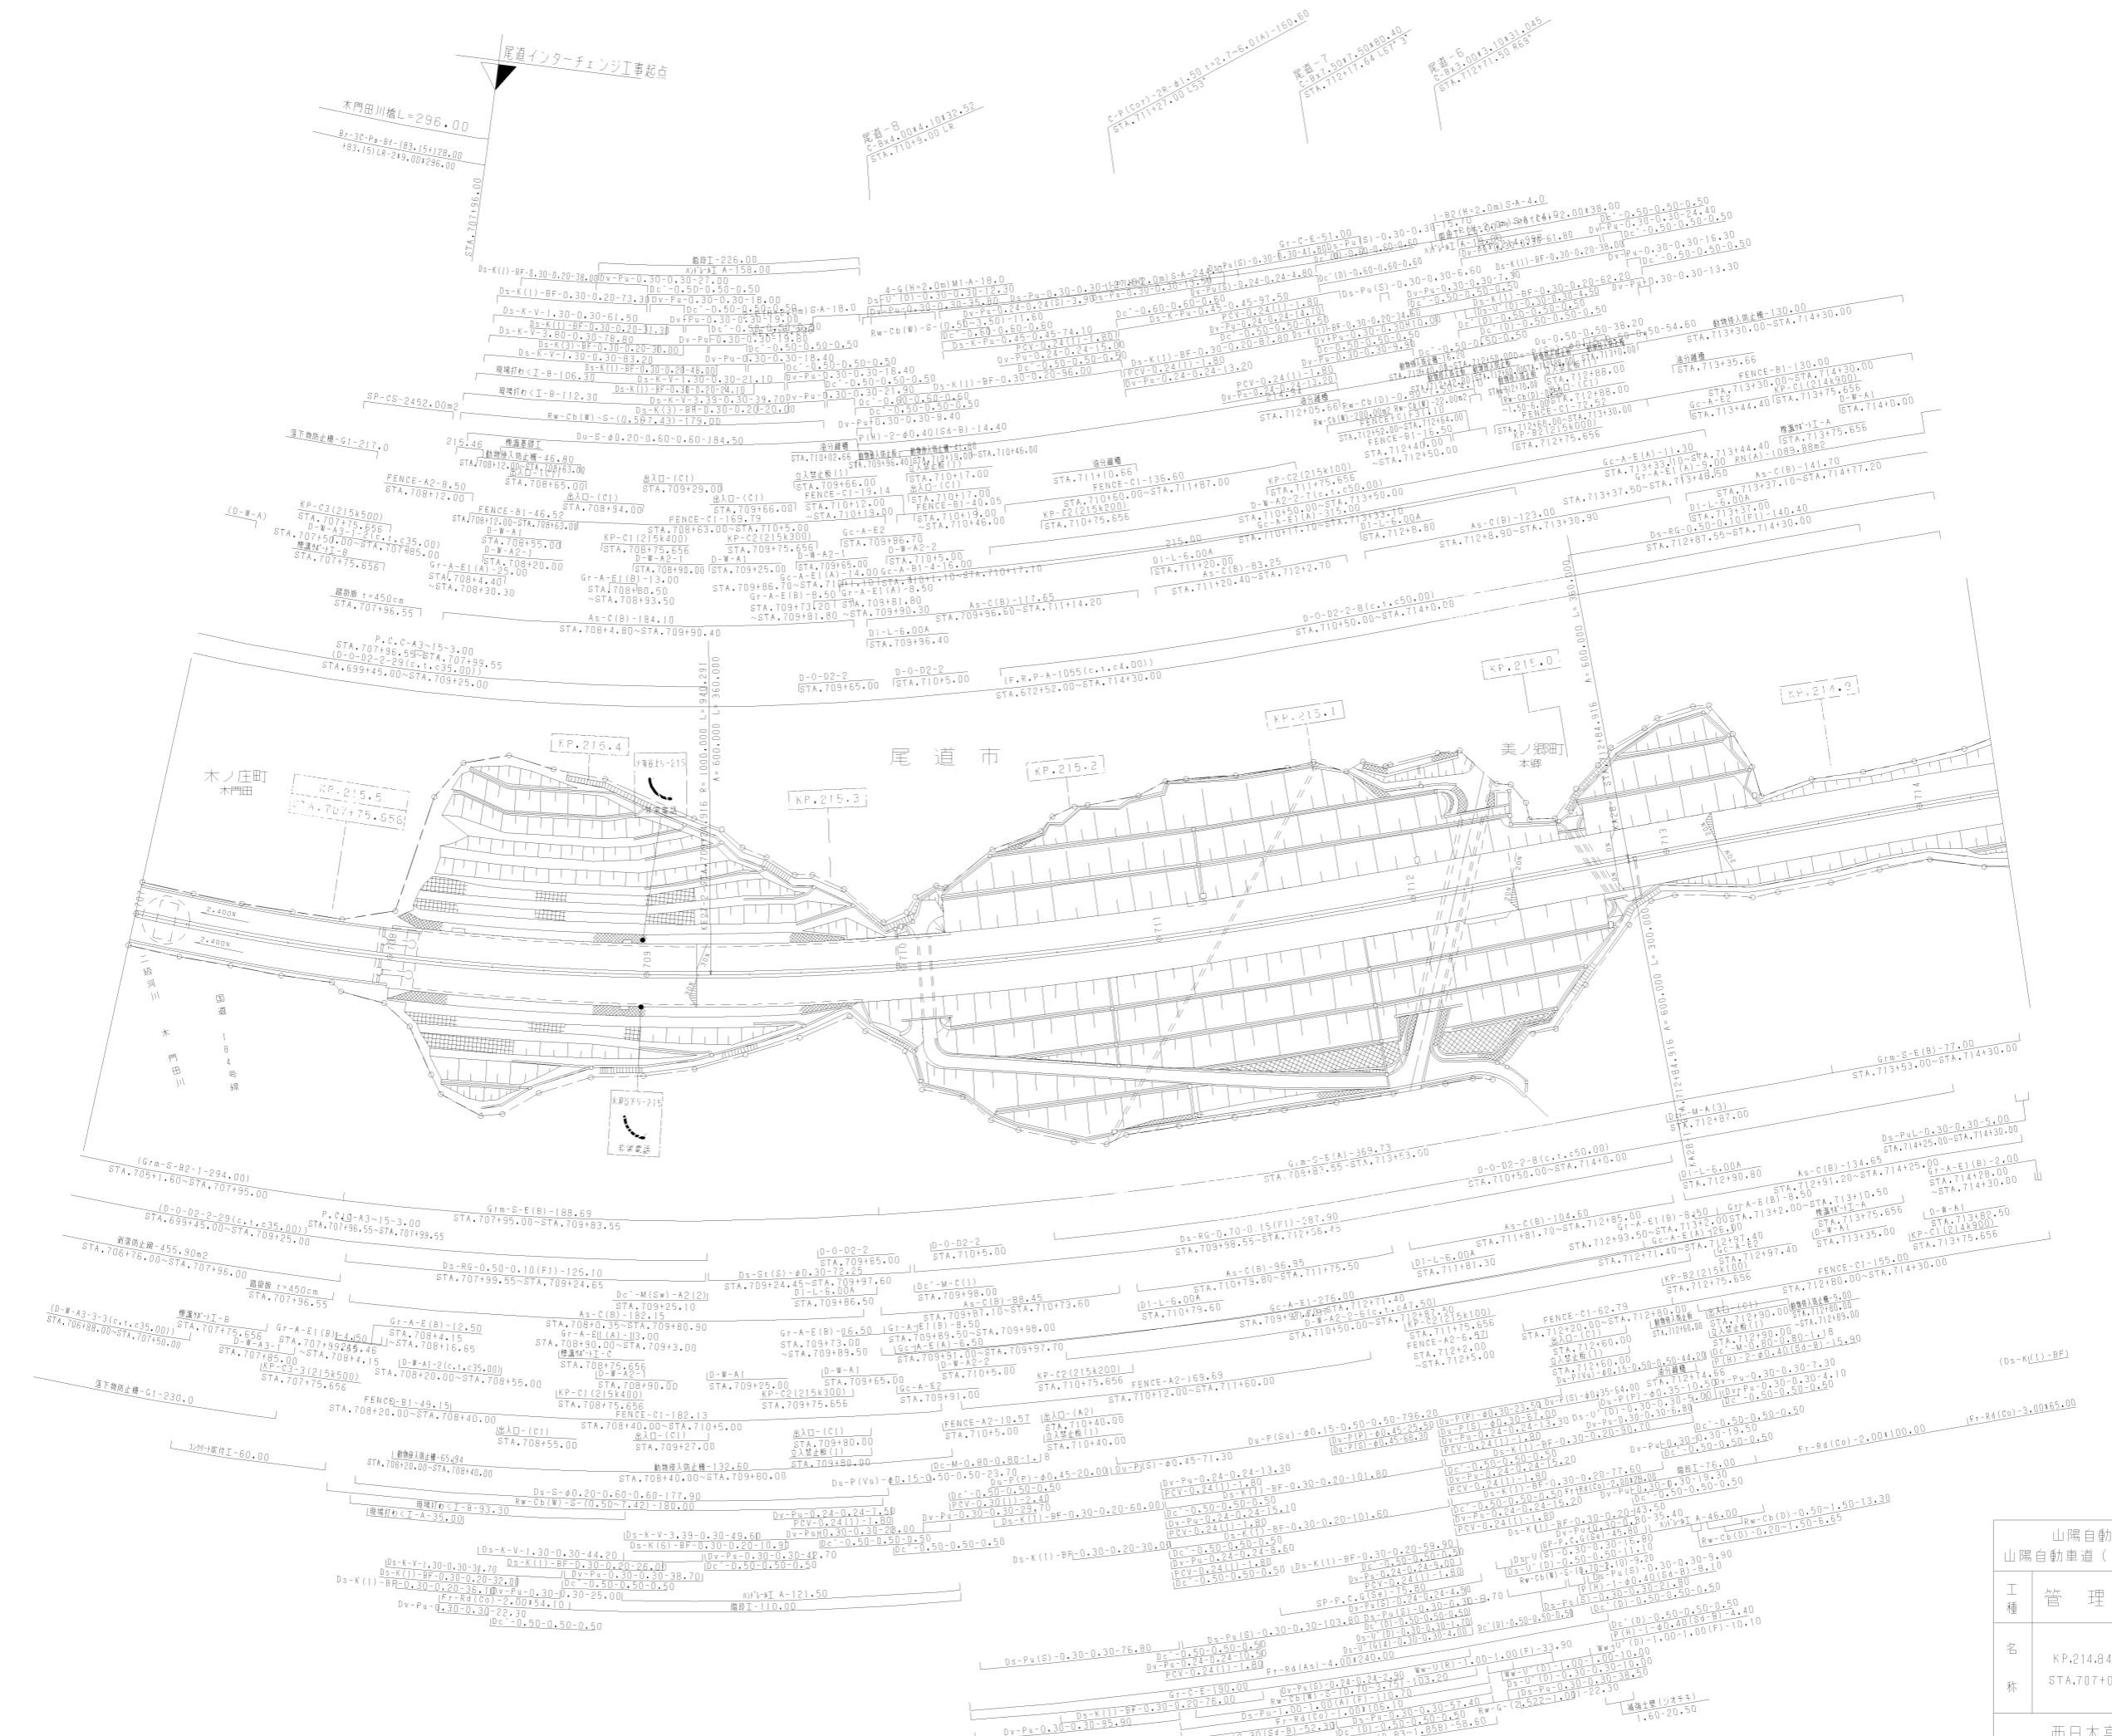

調整年月	適用
第4回 2012年3月	
第5回 2014年3月	
第6回 2015年3月	


山陽自動車道 吹田山口線		山陽自動車道 (尾道IC~三原久井IC)	
工種	管理用平面図	縮尺	1/1000
名称	KP.214.846 ~ KP.215.576 STA.707+00 ~ STA.714+30	縮尺	1/17
西日本高速道路(株)中国支社			

木ノ庄工事終点 | 木門田川橋他1橋(下部工)工事起点

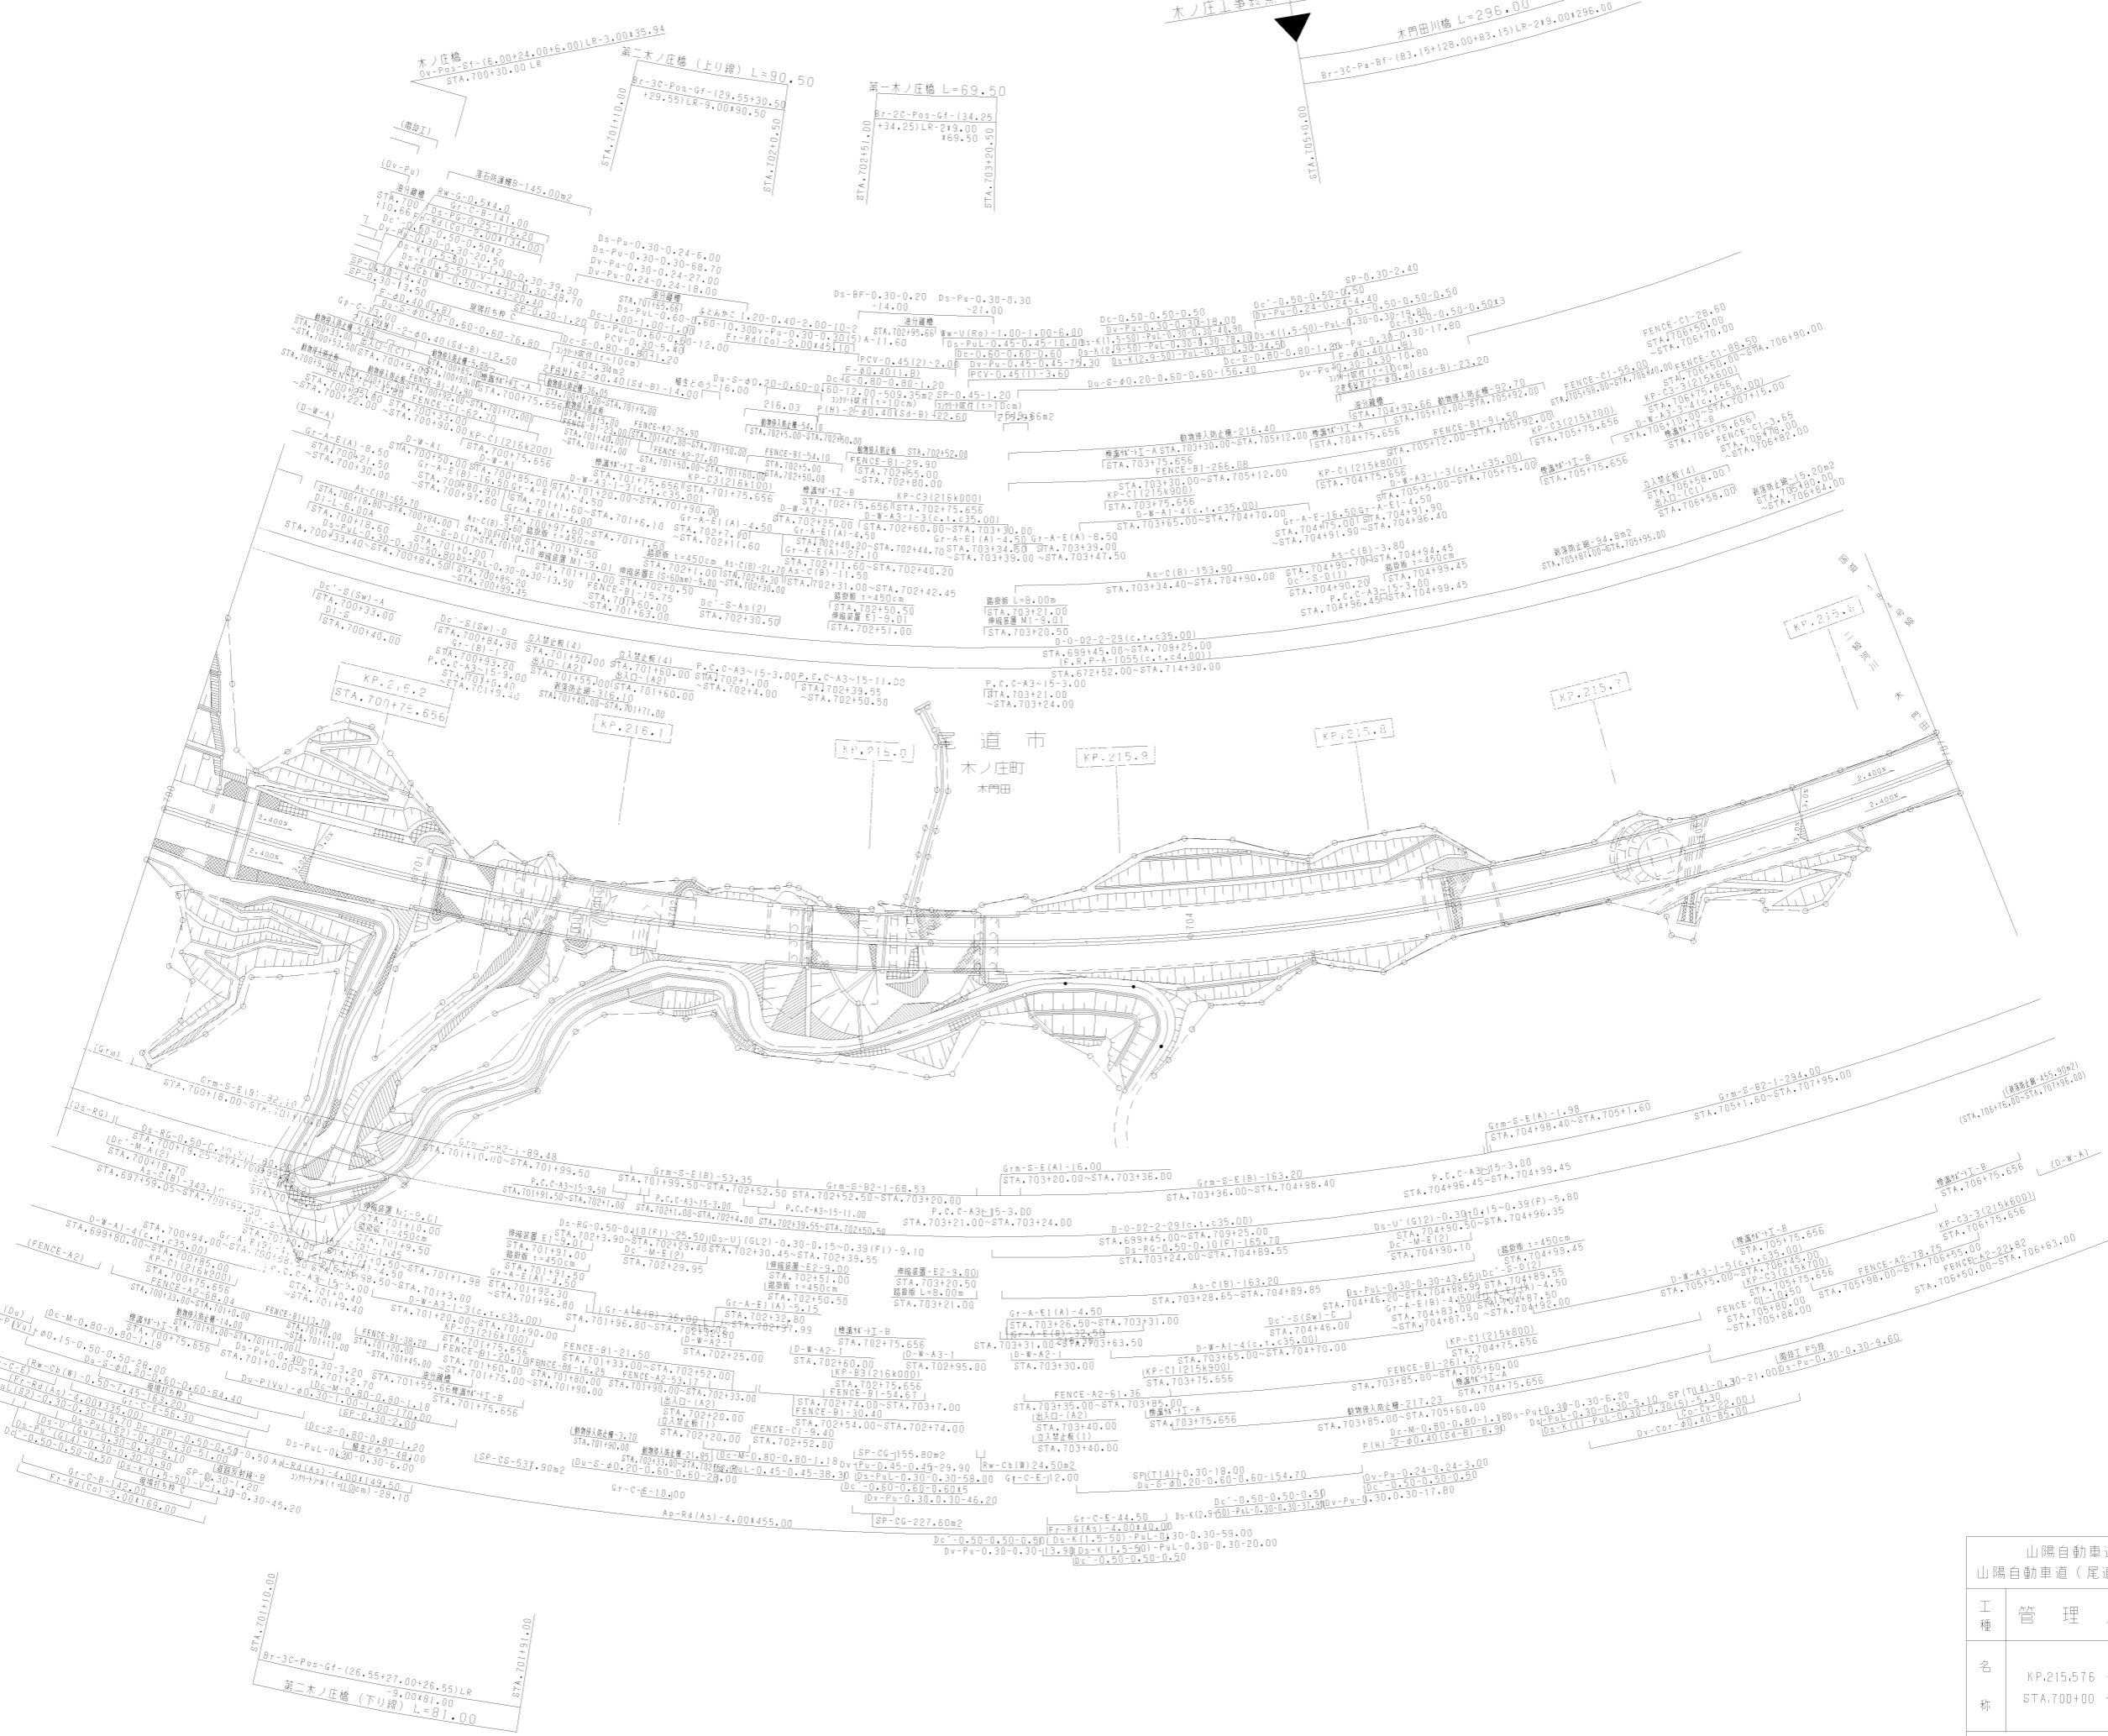


山陽自動車道 吹田山口線		
山陽自動車道(尾道IC~三原久井IC)		
工種	管理用平面図	
名称	KP.215.576 ~ KP.216.276 STA.700+00 ~ STA.707+00	縮尺 1/1000
		2 17

第一吉井谷橋(下部工)工事終点

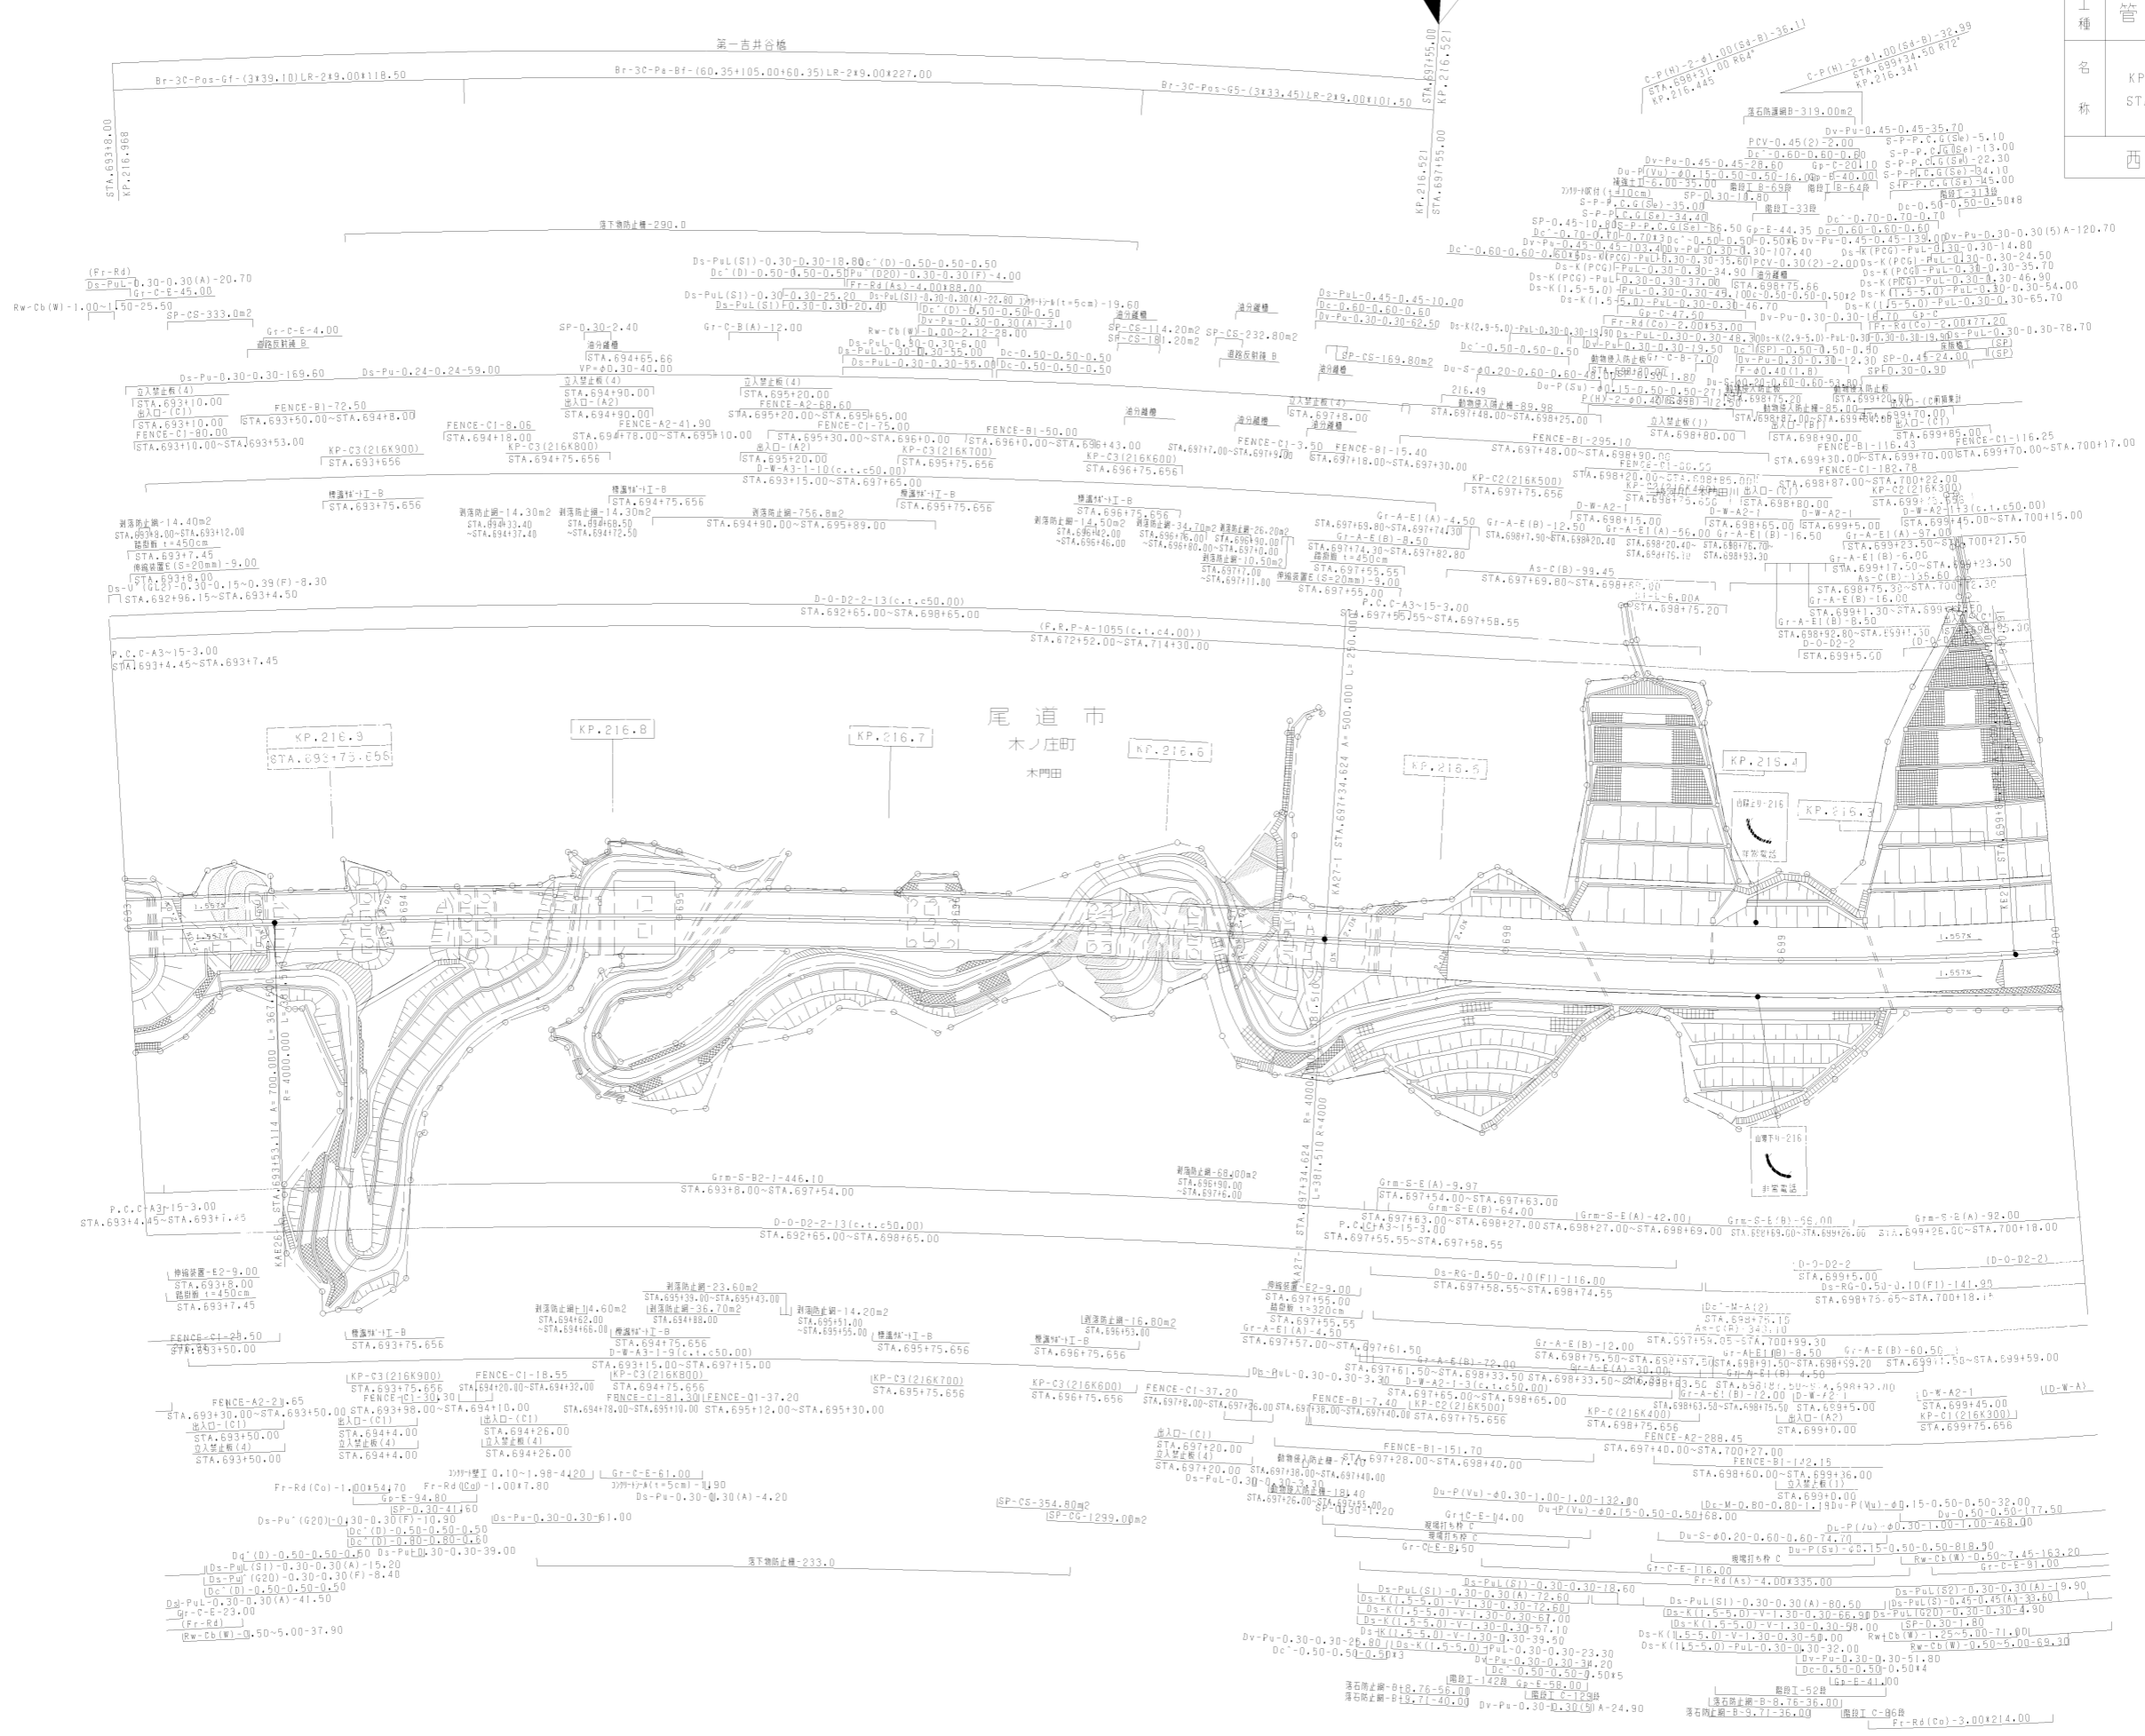


山陽自動車道 吹田山口線		—	
山陽自動車道 (尾道IC~三原久井IC)		—	
工種	管理用平面図	—	
名称	KP.216.276 ~ KP.216.976 STA.693+00 ~ STA.700+00	縮尺	1/1000
西日本高速道路(株)中国支社		欄尺	3 17

調整年月	適用
第5回 2015年3月	
第6回 2017年3月	
第7回 2021年03月	

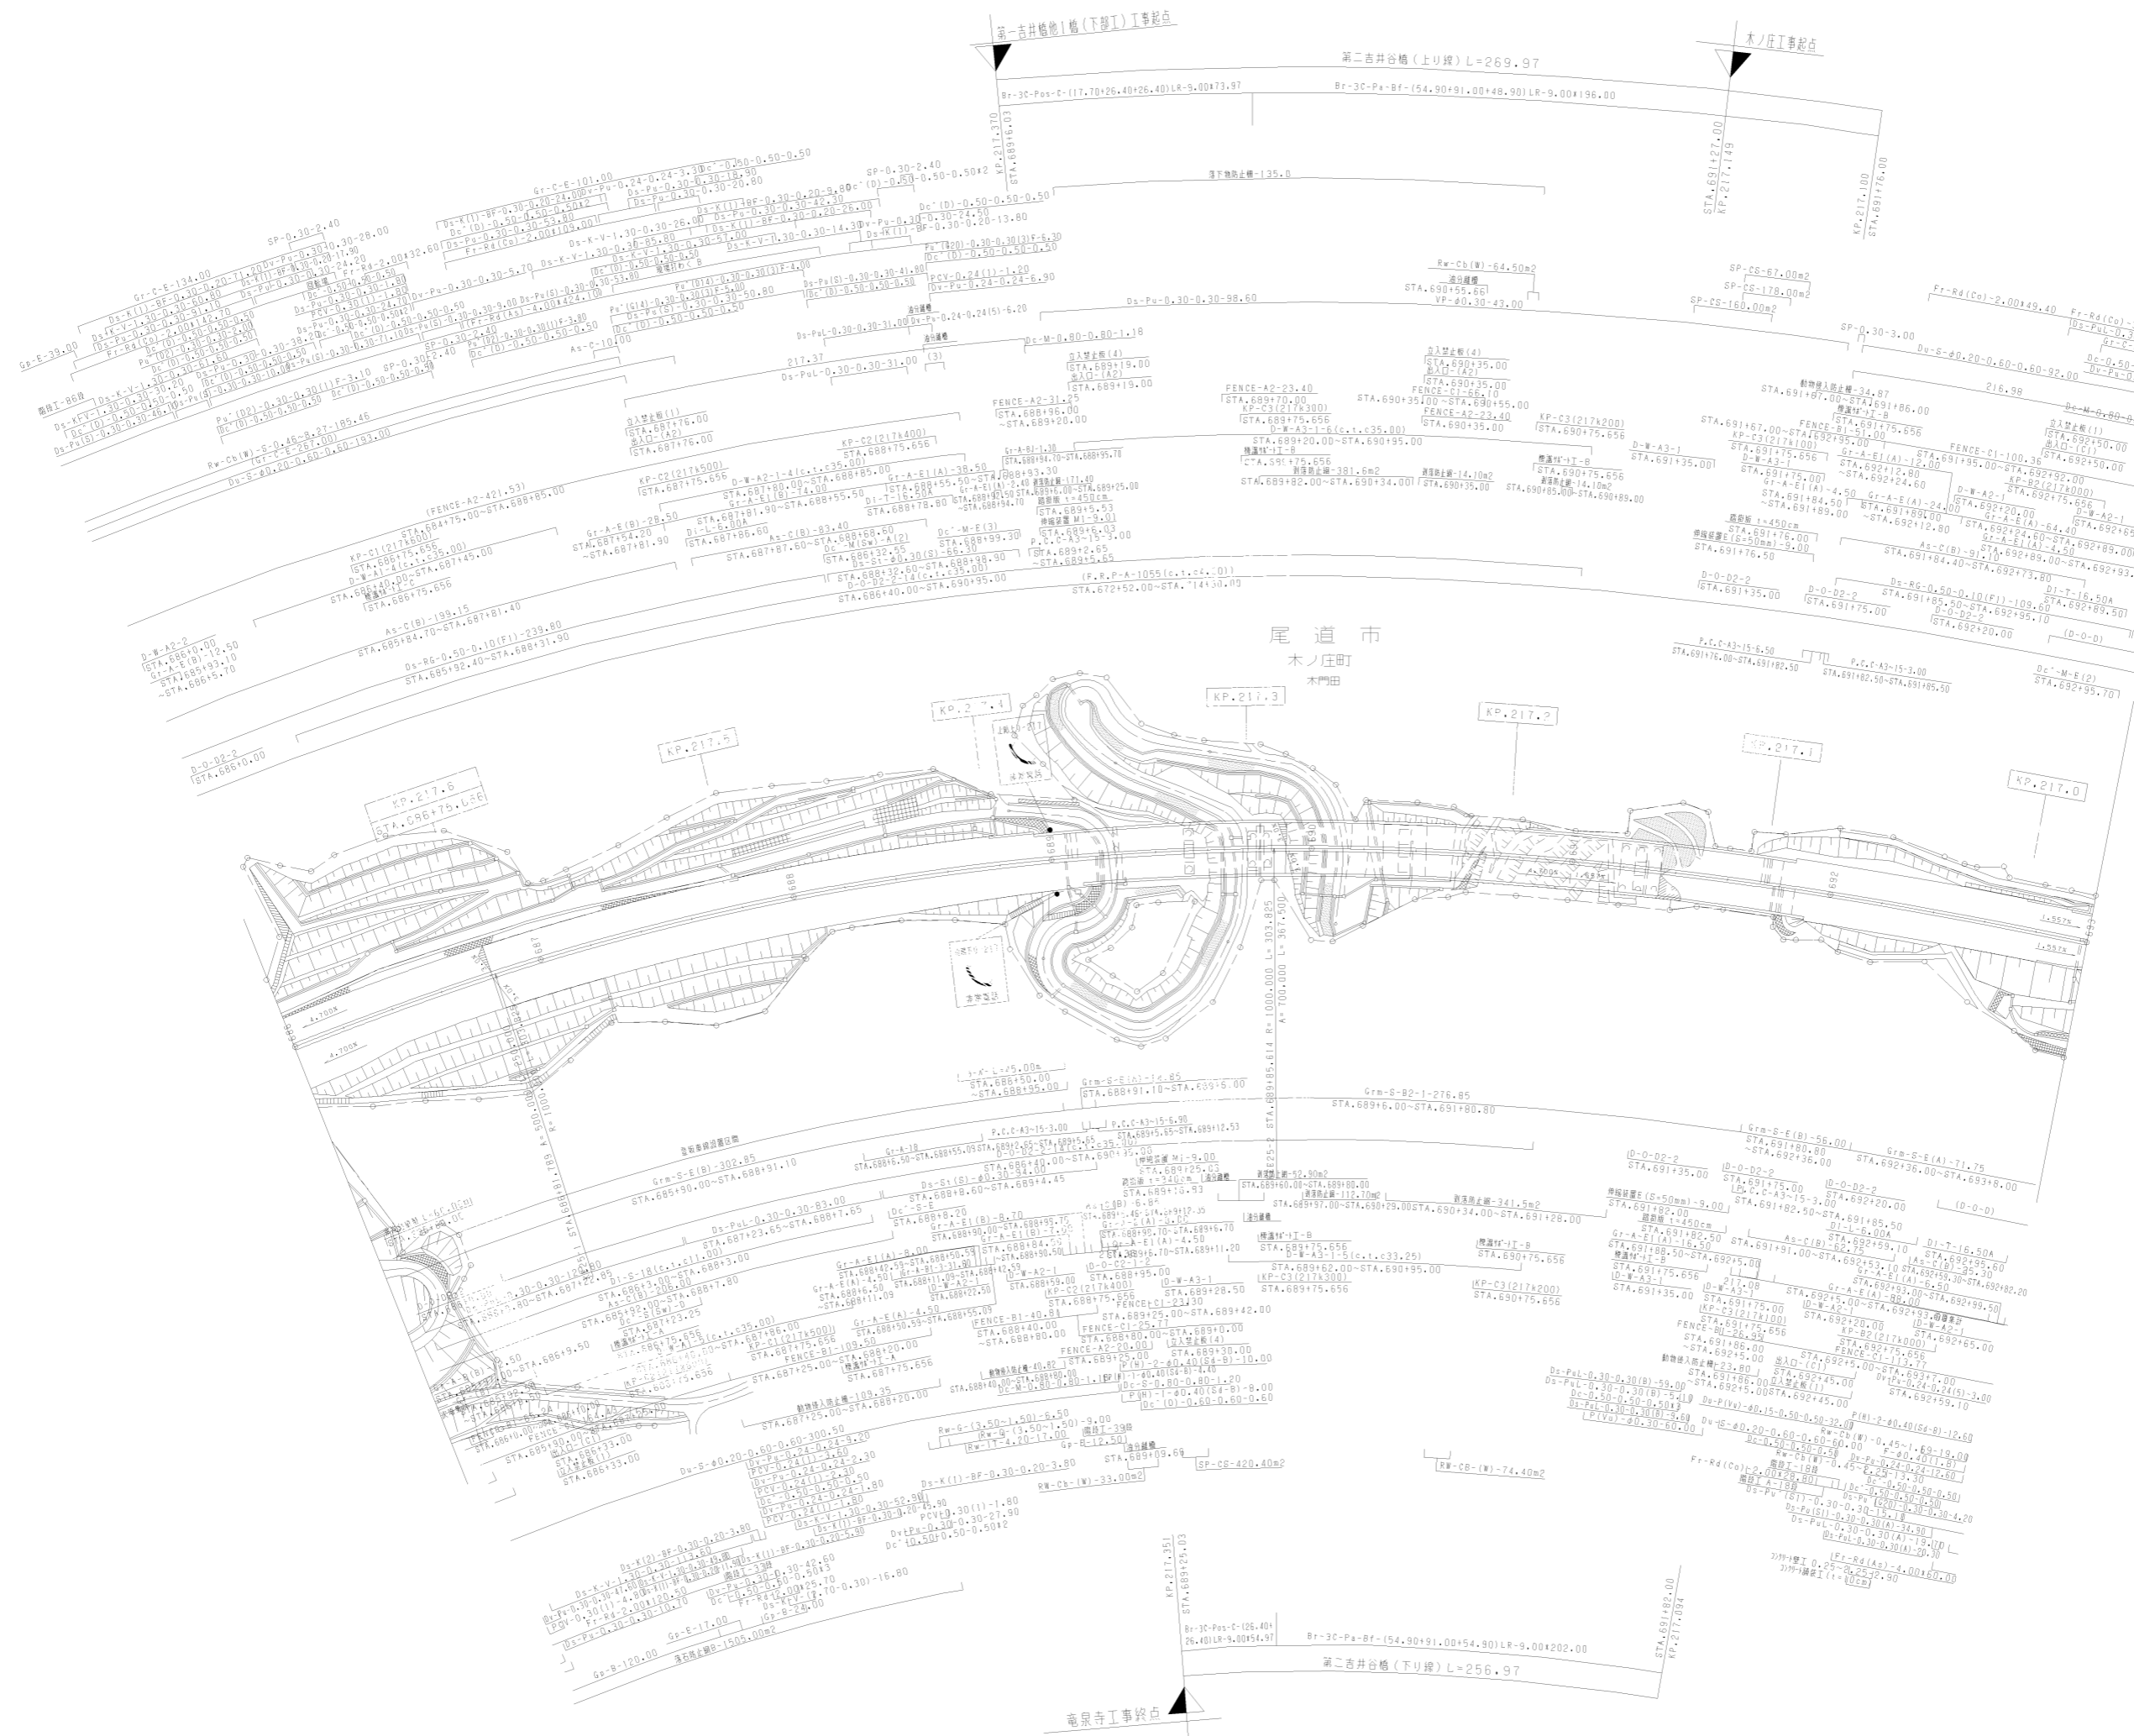


調整年月	適用
第7回 2017年3月	
第8回 2021年03月	
第9回 2023年02月	

山陽自動車道 吹田山口線		
山陽自動車道 (尾道IC~三原久井IC)		
工種	管理用平面図	
名称	KP.216.976 ~ KP.217.676 STA.686+00 ~ STA.693+00	幅尺 4 1/1000 17

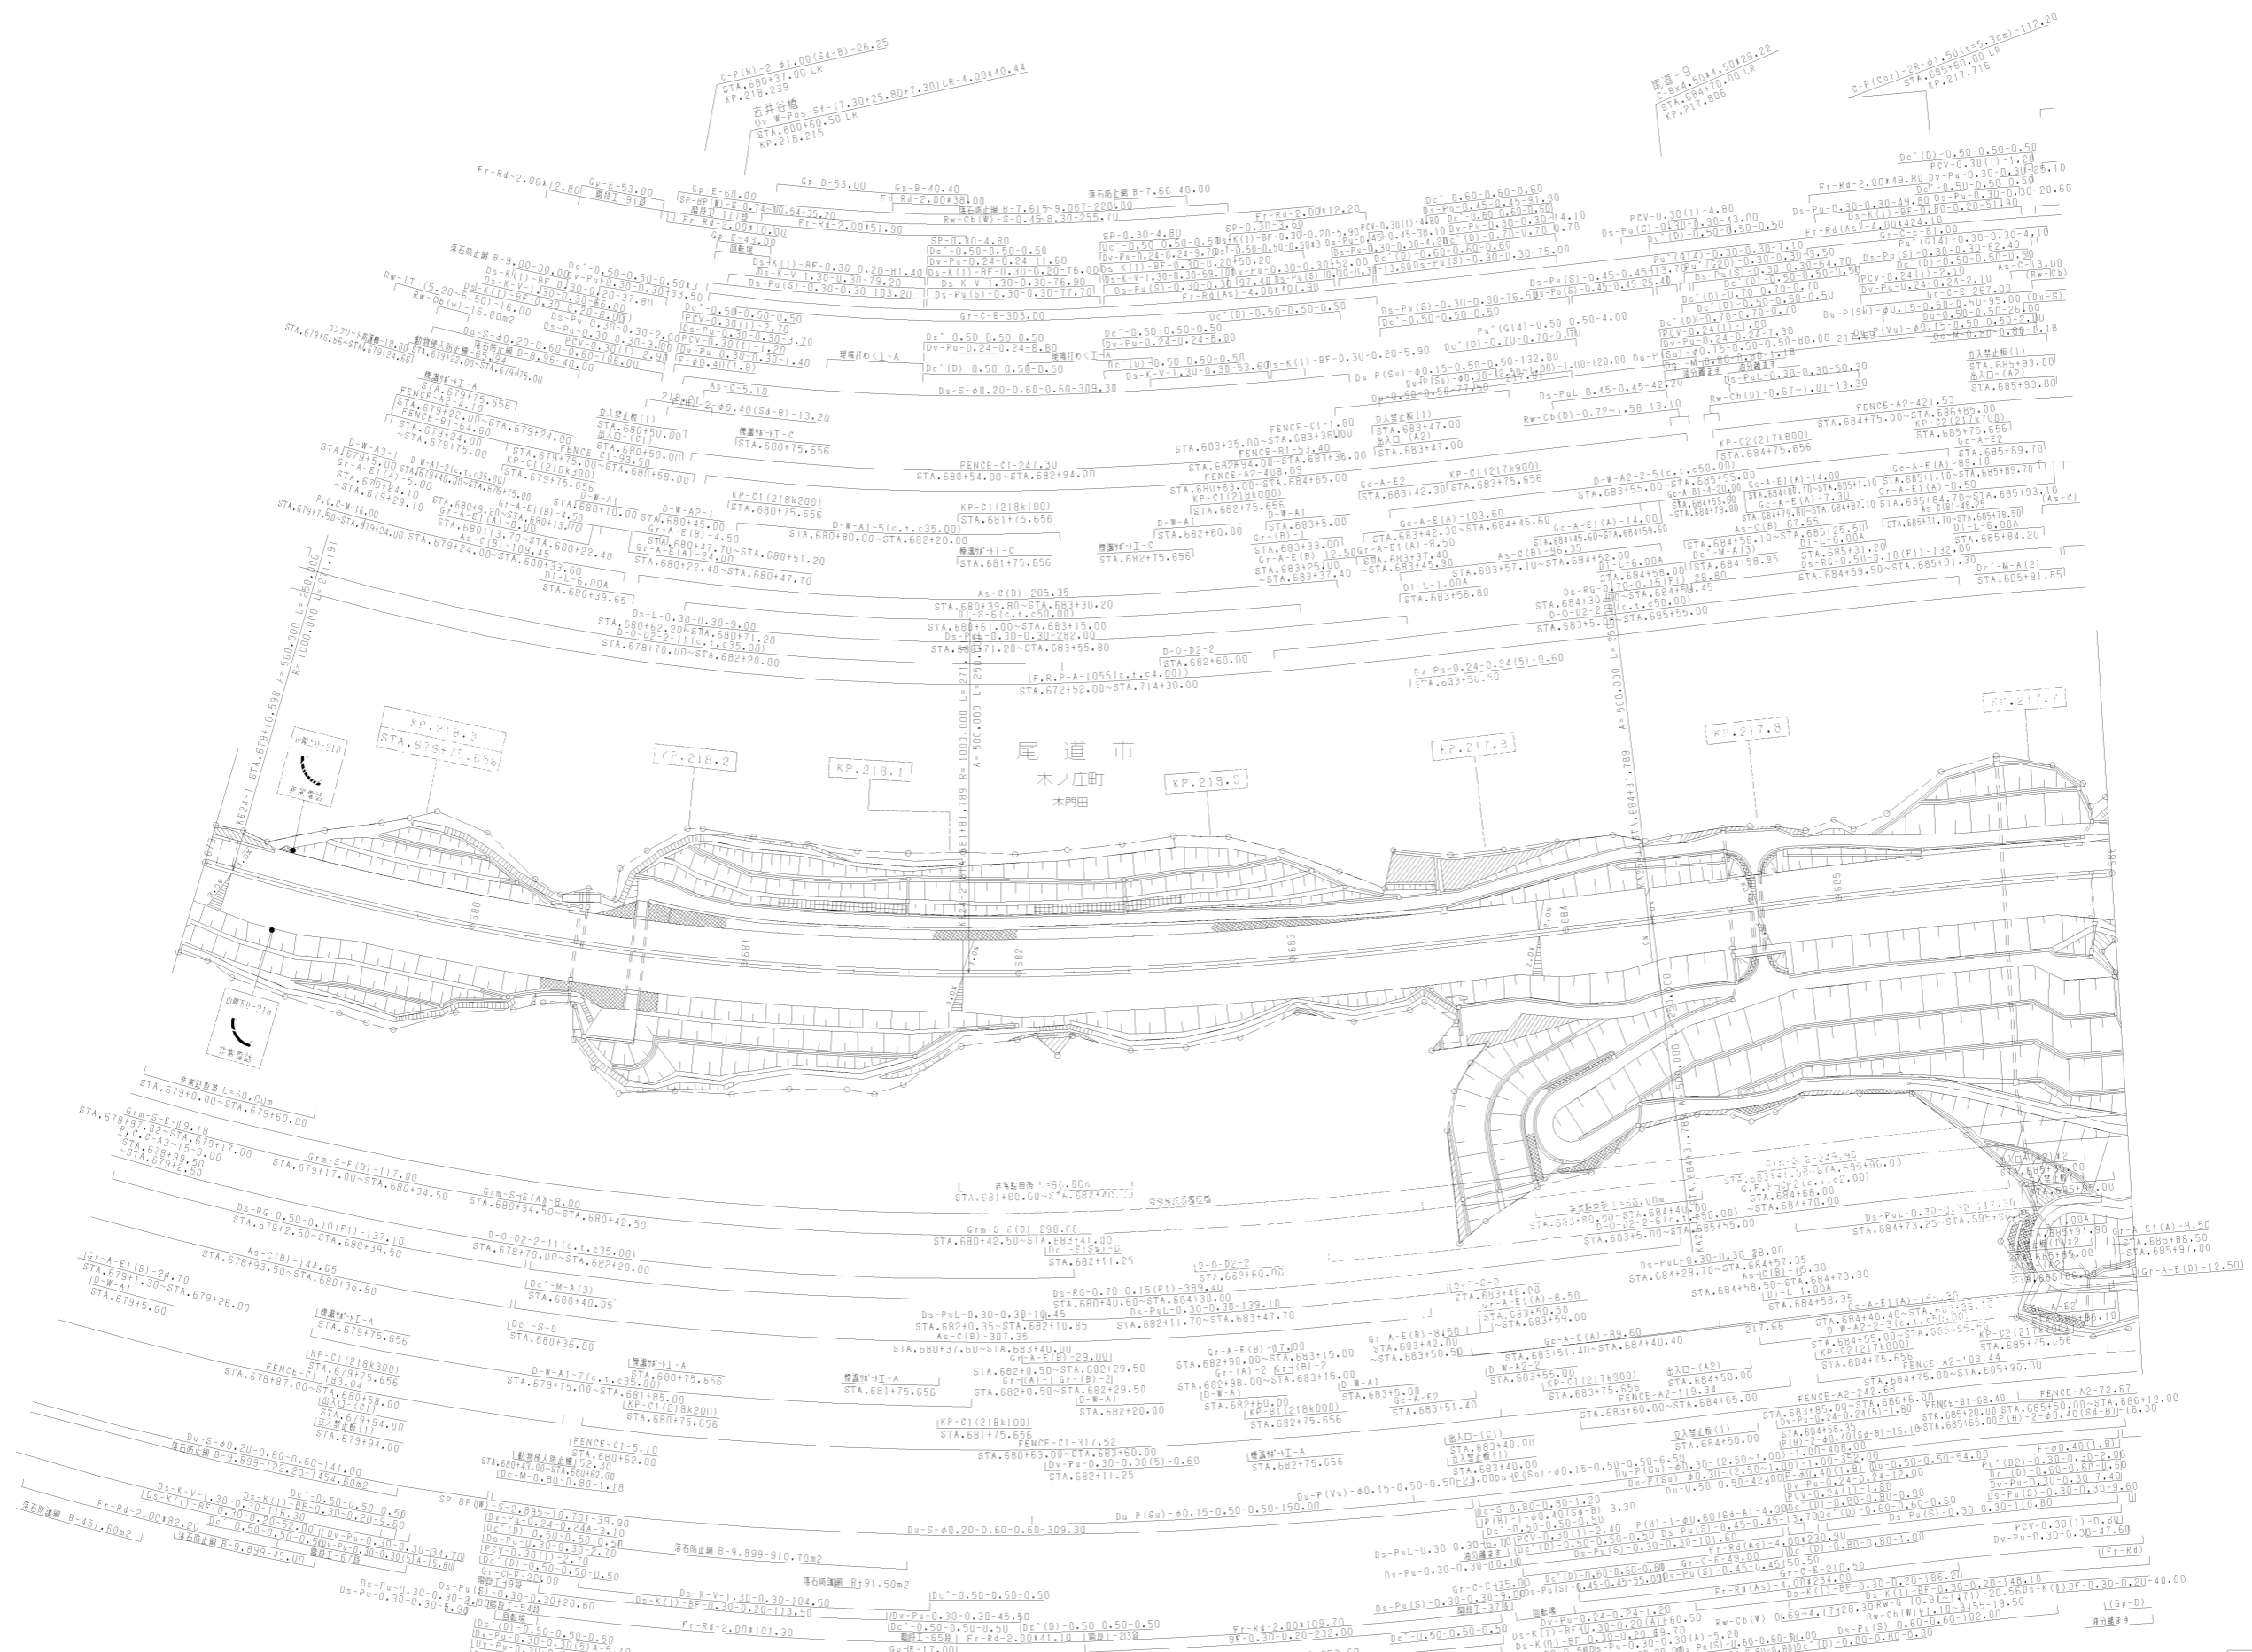

調整年月	適用
第4回 2012年3月	
第5回 2014年3月	
第3回 2011年3月	

山陽自動車道 吹田山口線		
山陽自動車道(尾道IC~三原久井IC)		
工種	管理用平面図	
		5 17

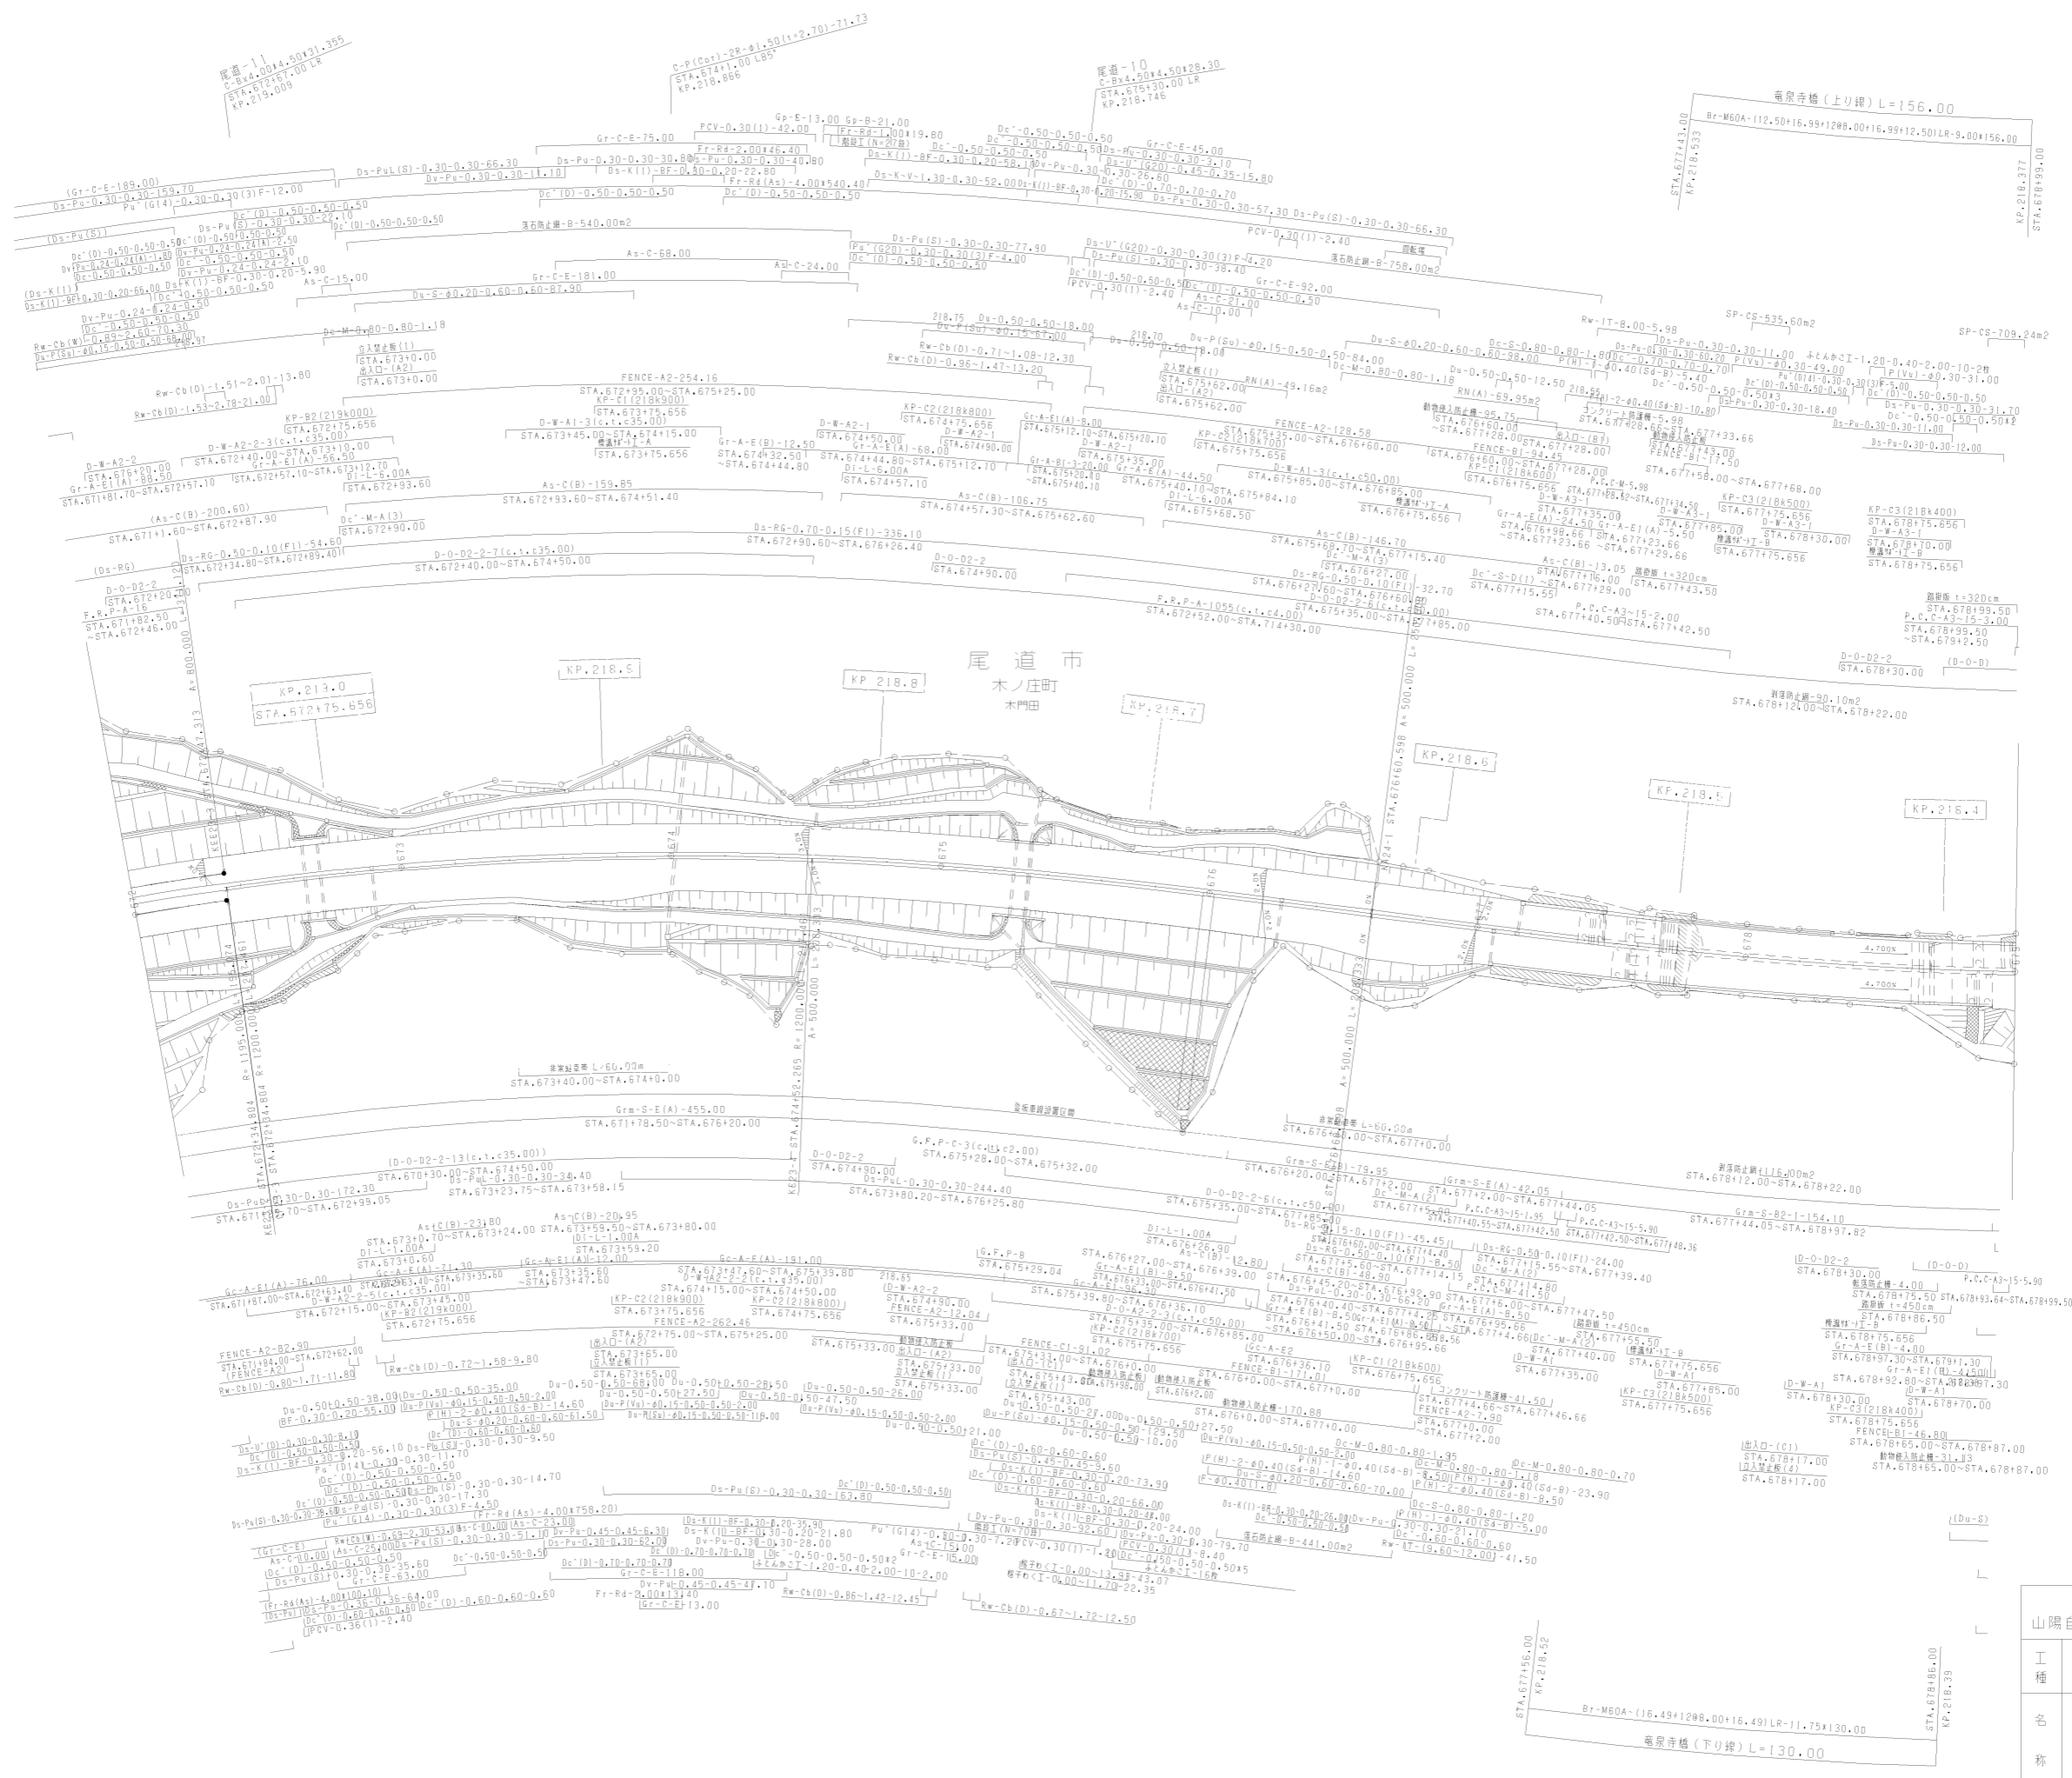

調整年月	適用
第5回 2014年3月	
第6回 2015年3月	
第7回 2018年3月	

山陽自動車道 吹田山口線		
山陽自動車道(尾道IC~三原久井IC)		
工種	管理用平面図	
	6	17




調整年月	適用
第4回 2016年3月	
第5回 2017年3月	
第6回 2021年03月	

山陽自動車道 吹田山口線		
山陽自動車道 (尾道IC~三原久井IC)		
工種	管理用平面図	
名称	KP.219.076 ~ KP.219.776 STA.665+00 ~ STA.672+00	縮尺 1/1000
		7 17
西日本高速道路(株)中国支社		

大羽谷トンネル(その1)工事終点

大羽谷トンネル(上り線) L=1567.00m

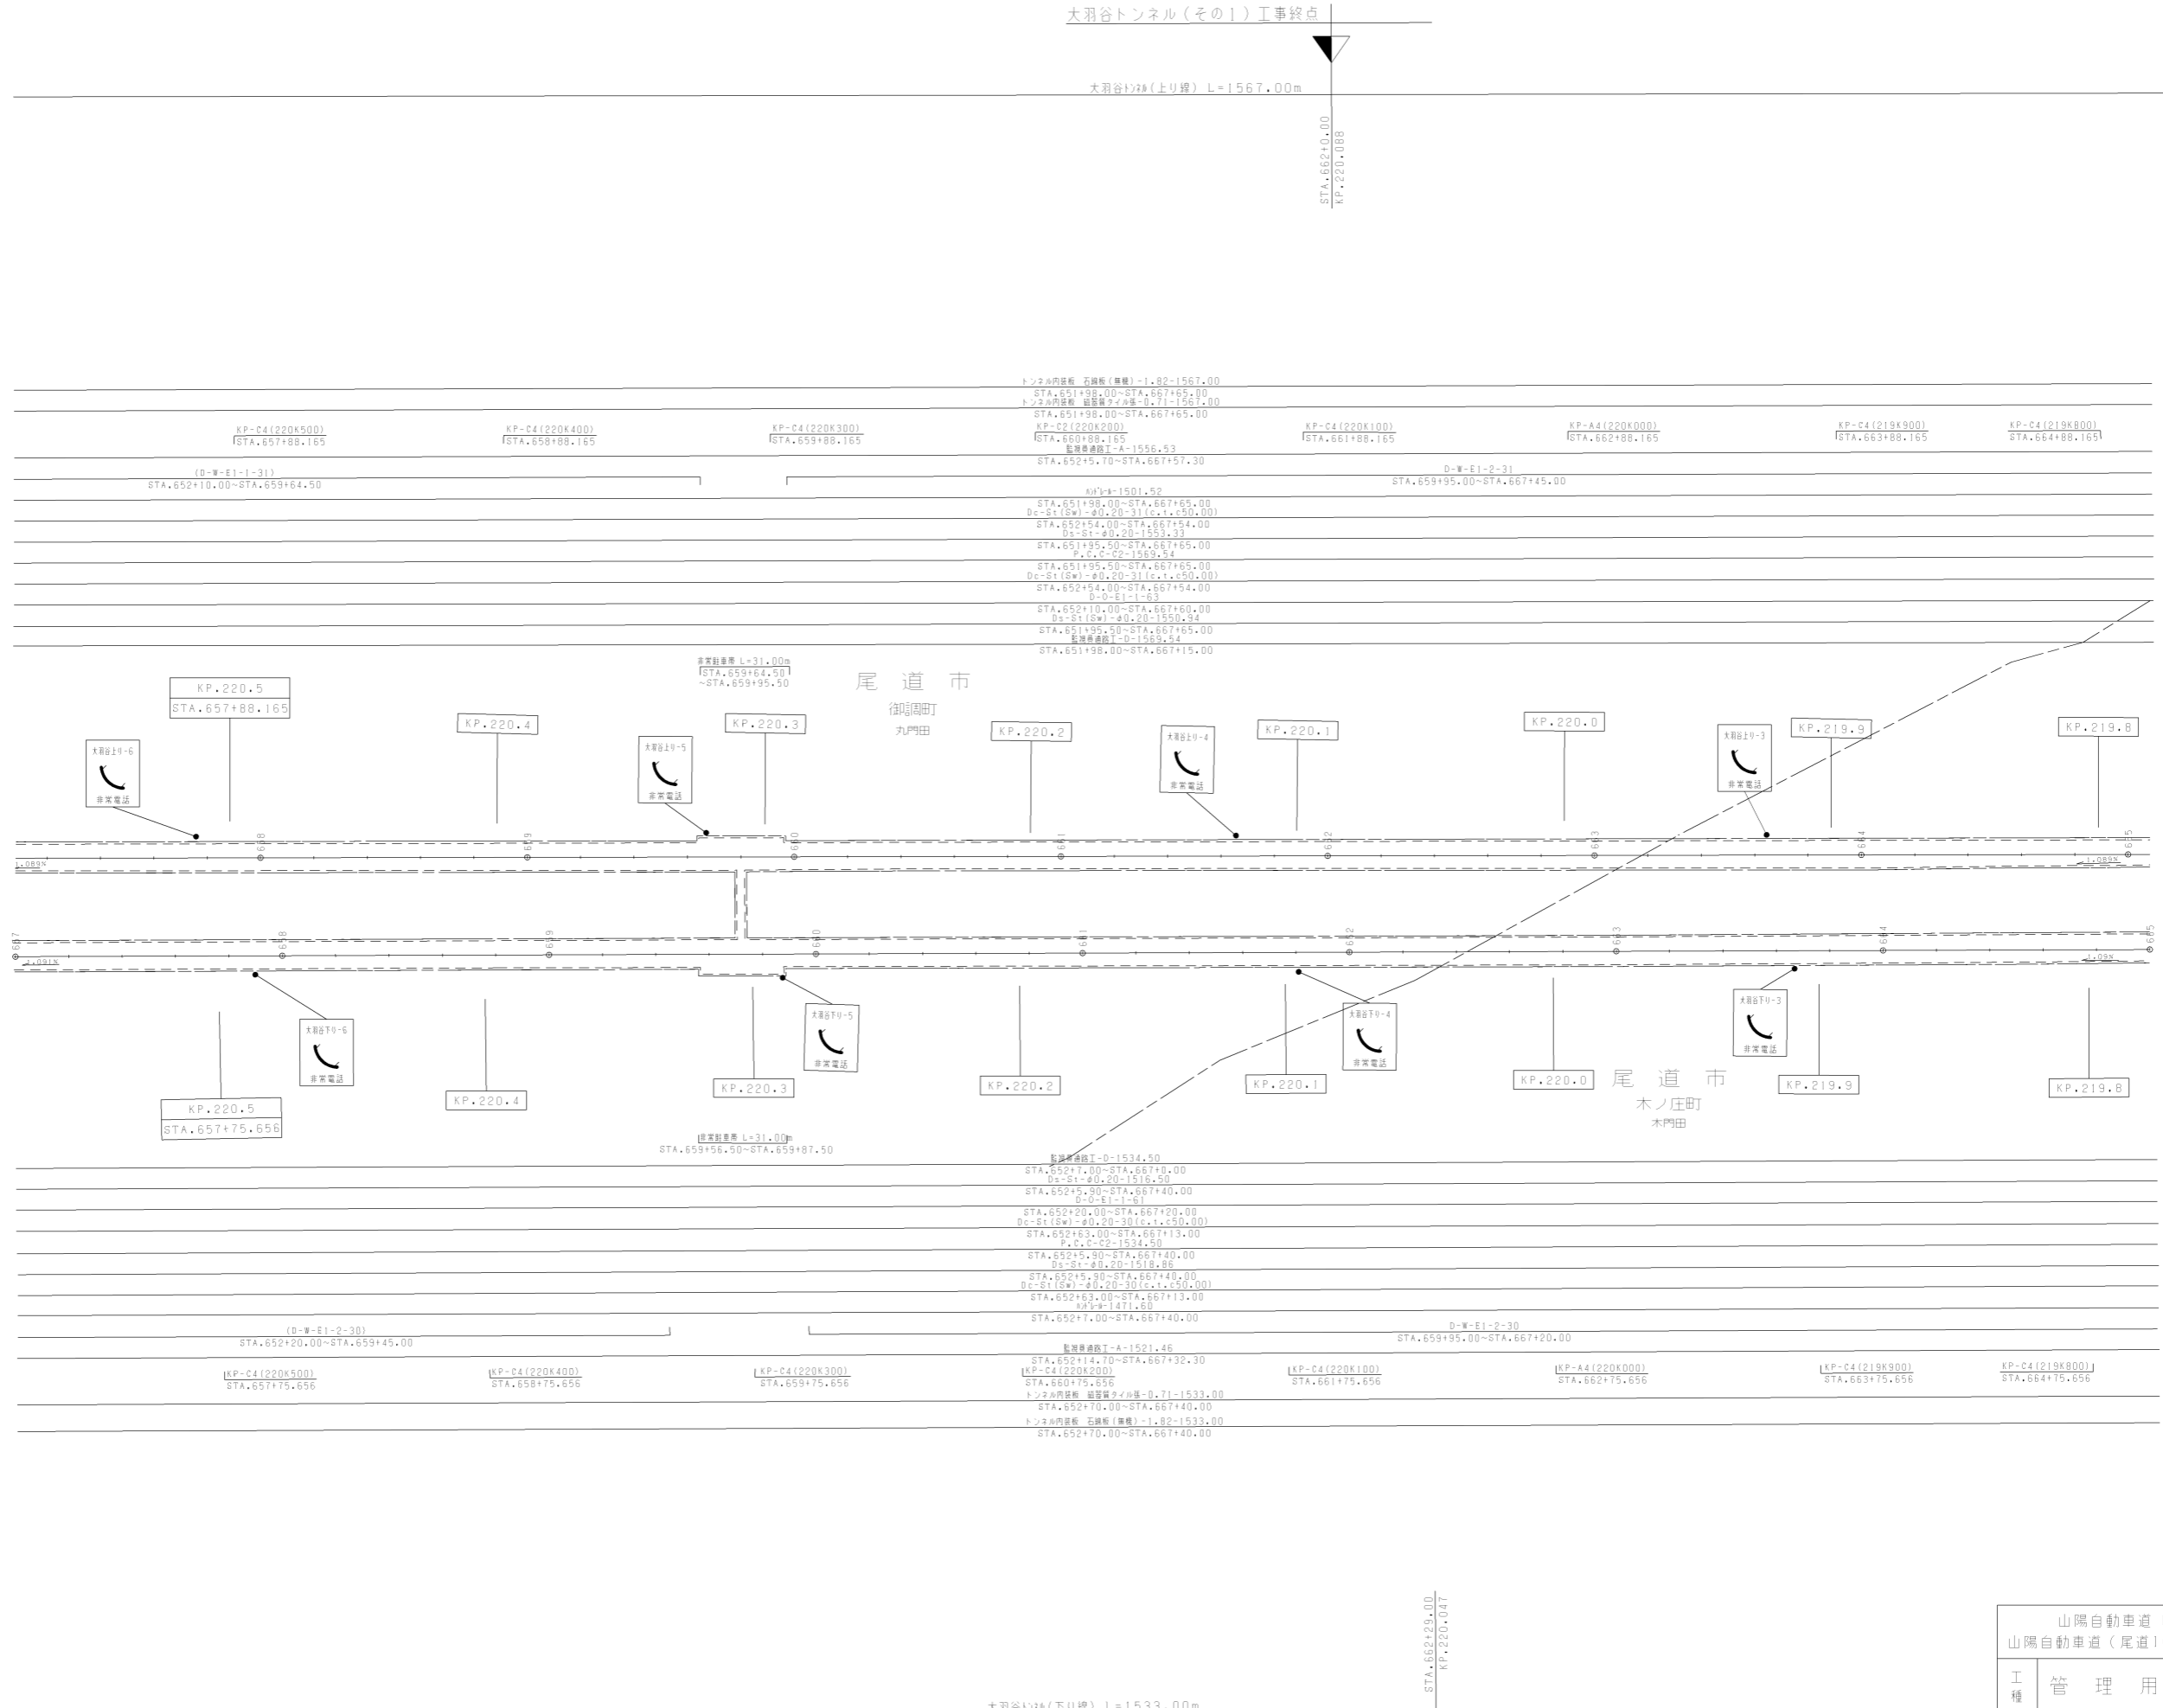


調整年月	適用
第1回 2006年3月	
第2回 2016年3月	

山陽自動車道 吹田山口線		—	
山陽自動車道(尾道IC~三原久井IC)		—	
工種	管理用平面図	—	
名称	KP.219.776 ~ KP.220.576	縮尺	8/17
	STA.657+00 ~ STA.665+00	1/1000	
西日本高速道路(株)中国支社			

大羽谷トンネル(下り線) L=1533.00m

大羽谷トンネル(その1)工事終点


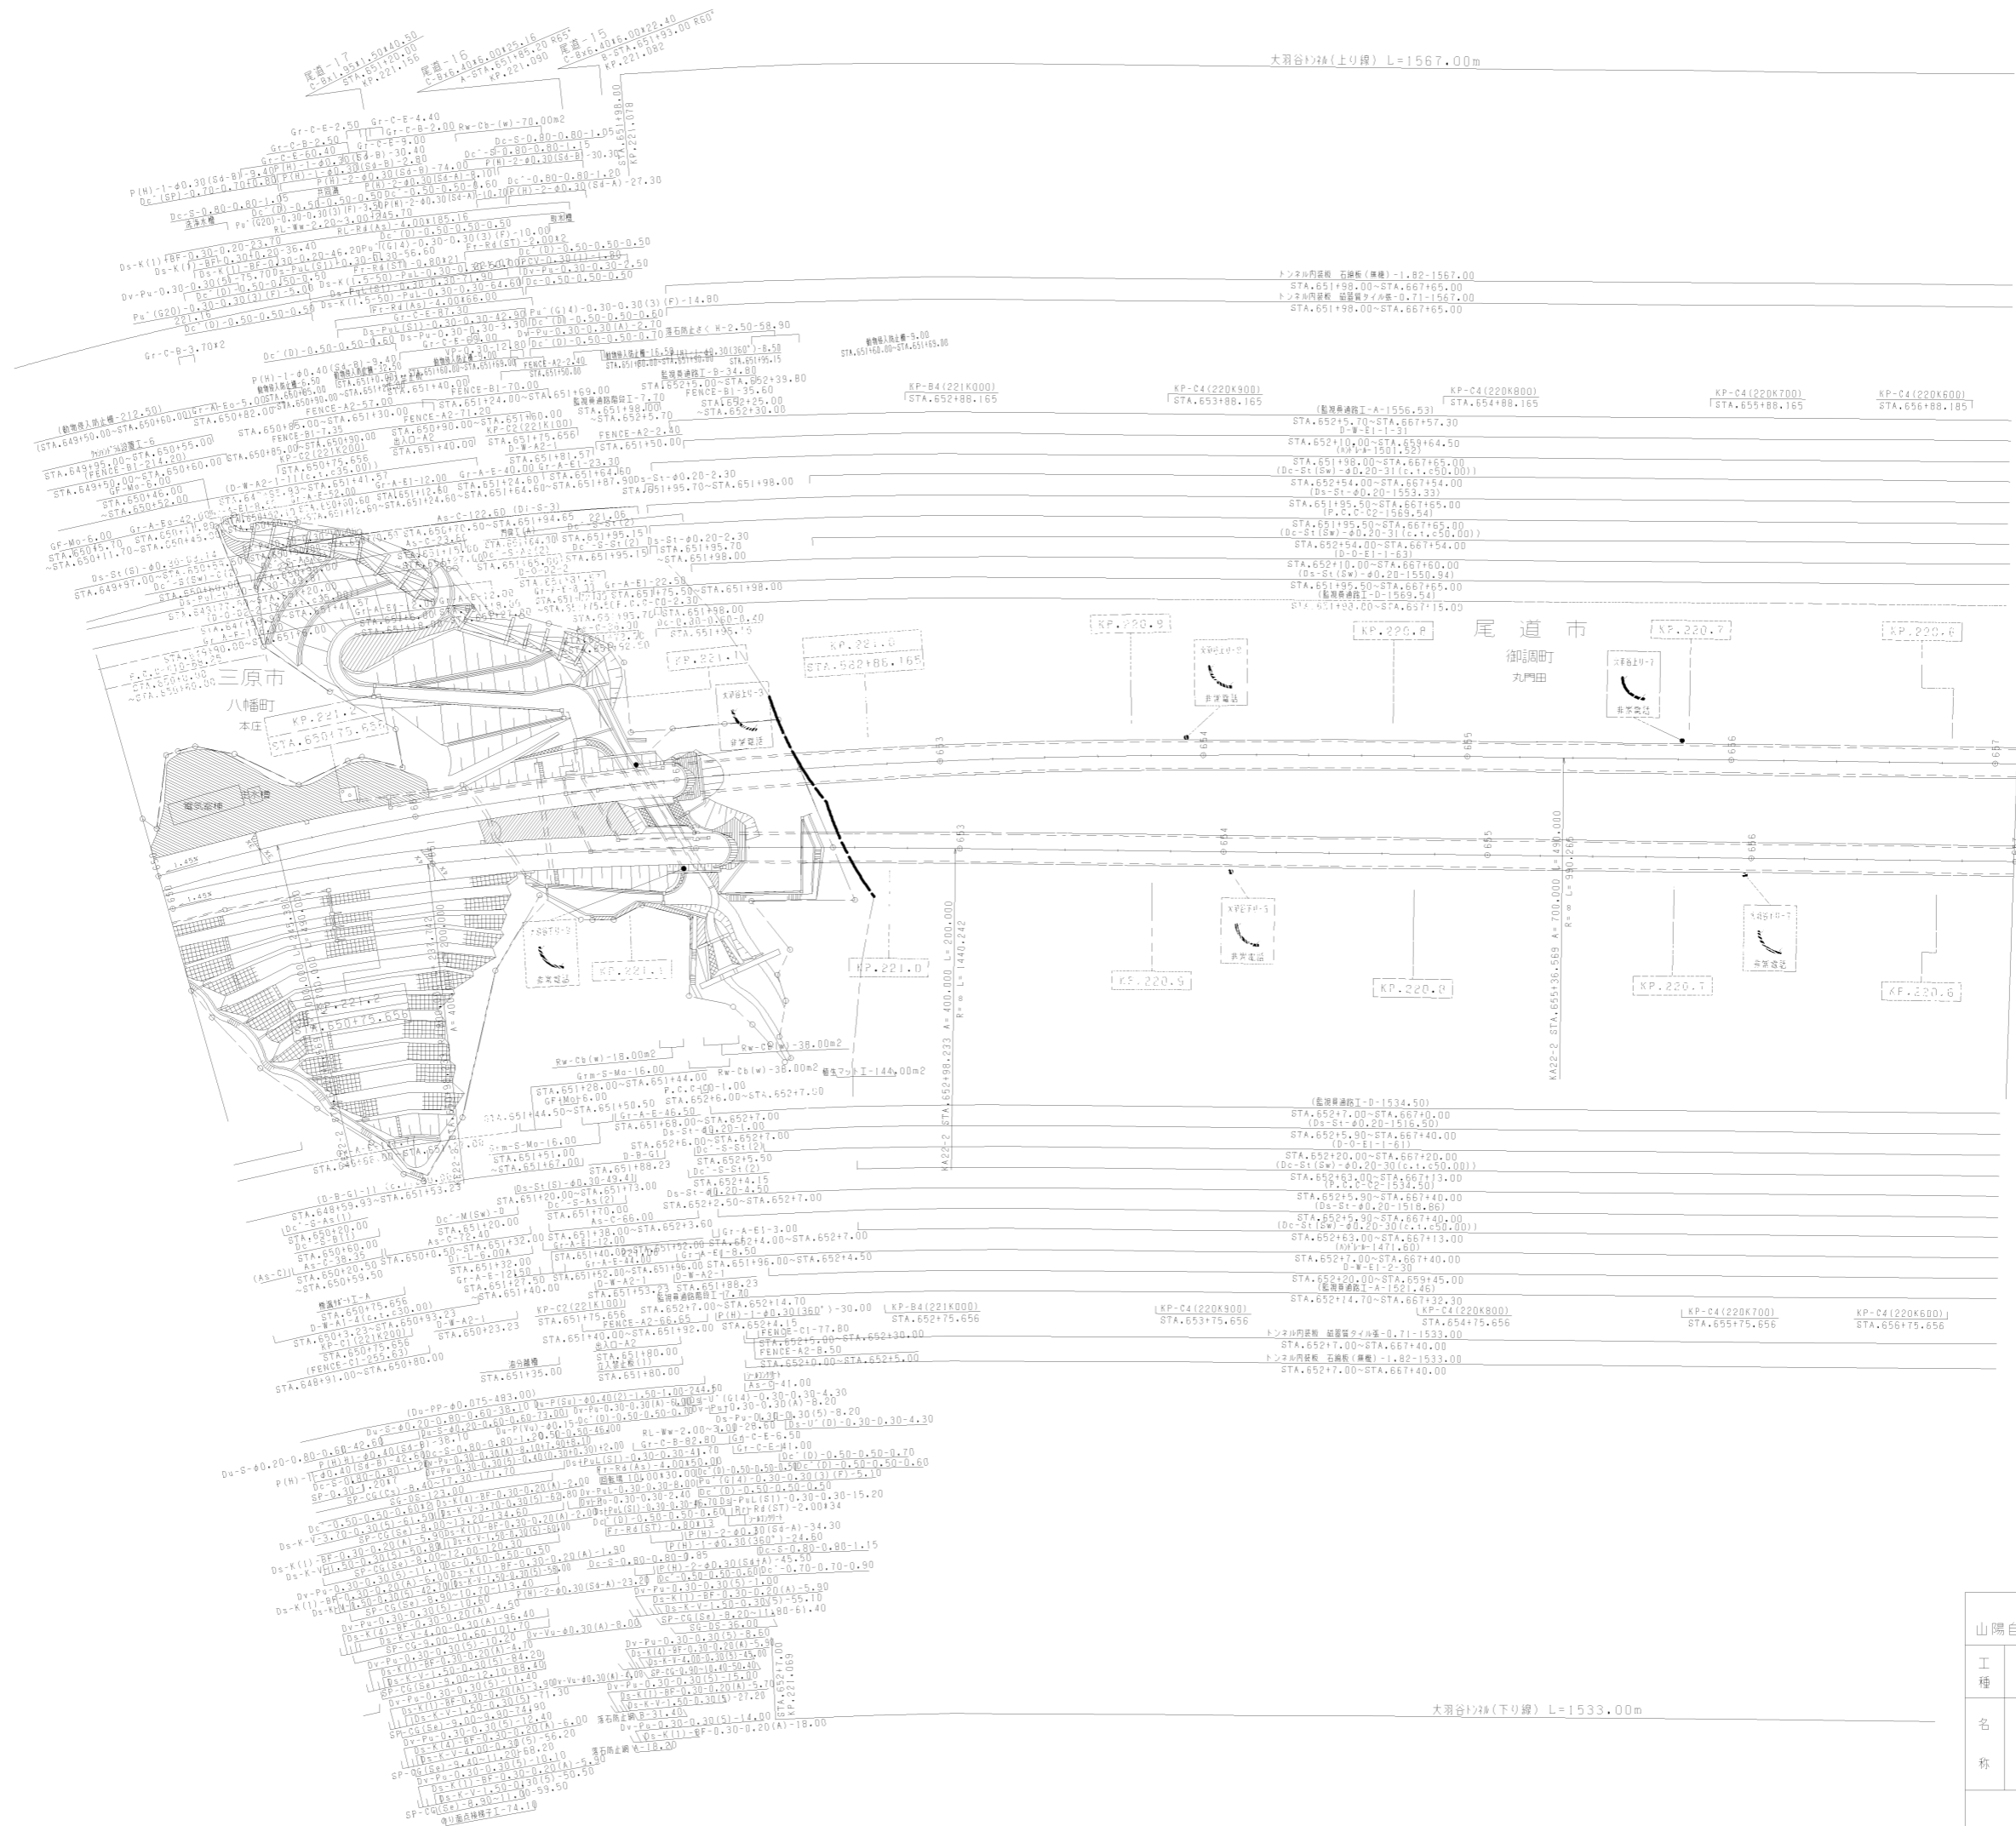
調整年月	適用
第2回 2010年3月	
第3回 2014年3月	
第4回 2016年3月	


山陽自動車道 吹田山口線		
山陽自動車道 (尾道IC~三原久井IC)		
工種	管理用平面図	
名称	KP.220.576 ~ KP.221.276 STA.650+00 ~ STA.657+00	縮尺 1/1000
西日本高速道路(株)中国支社		

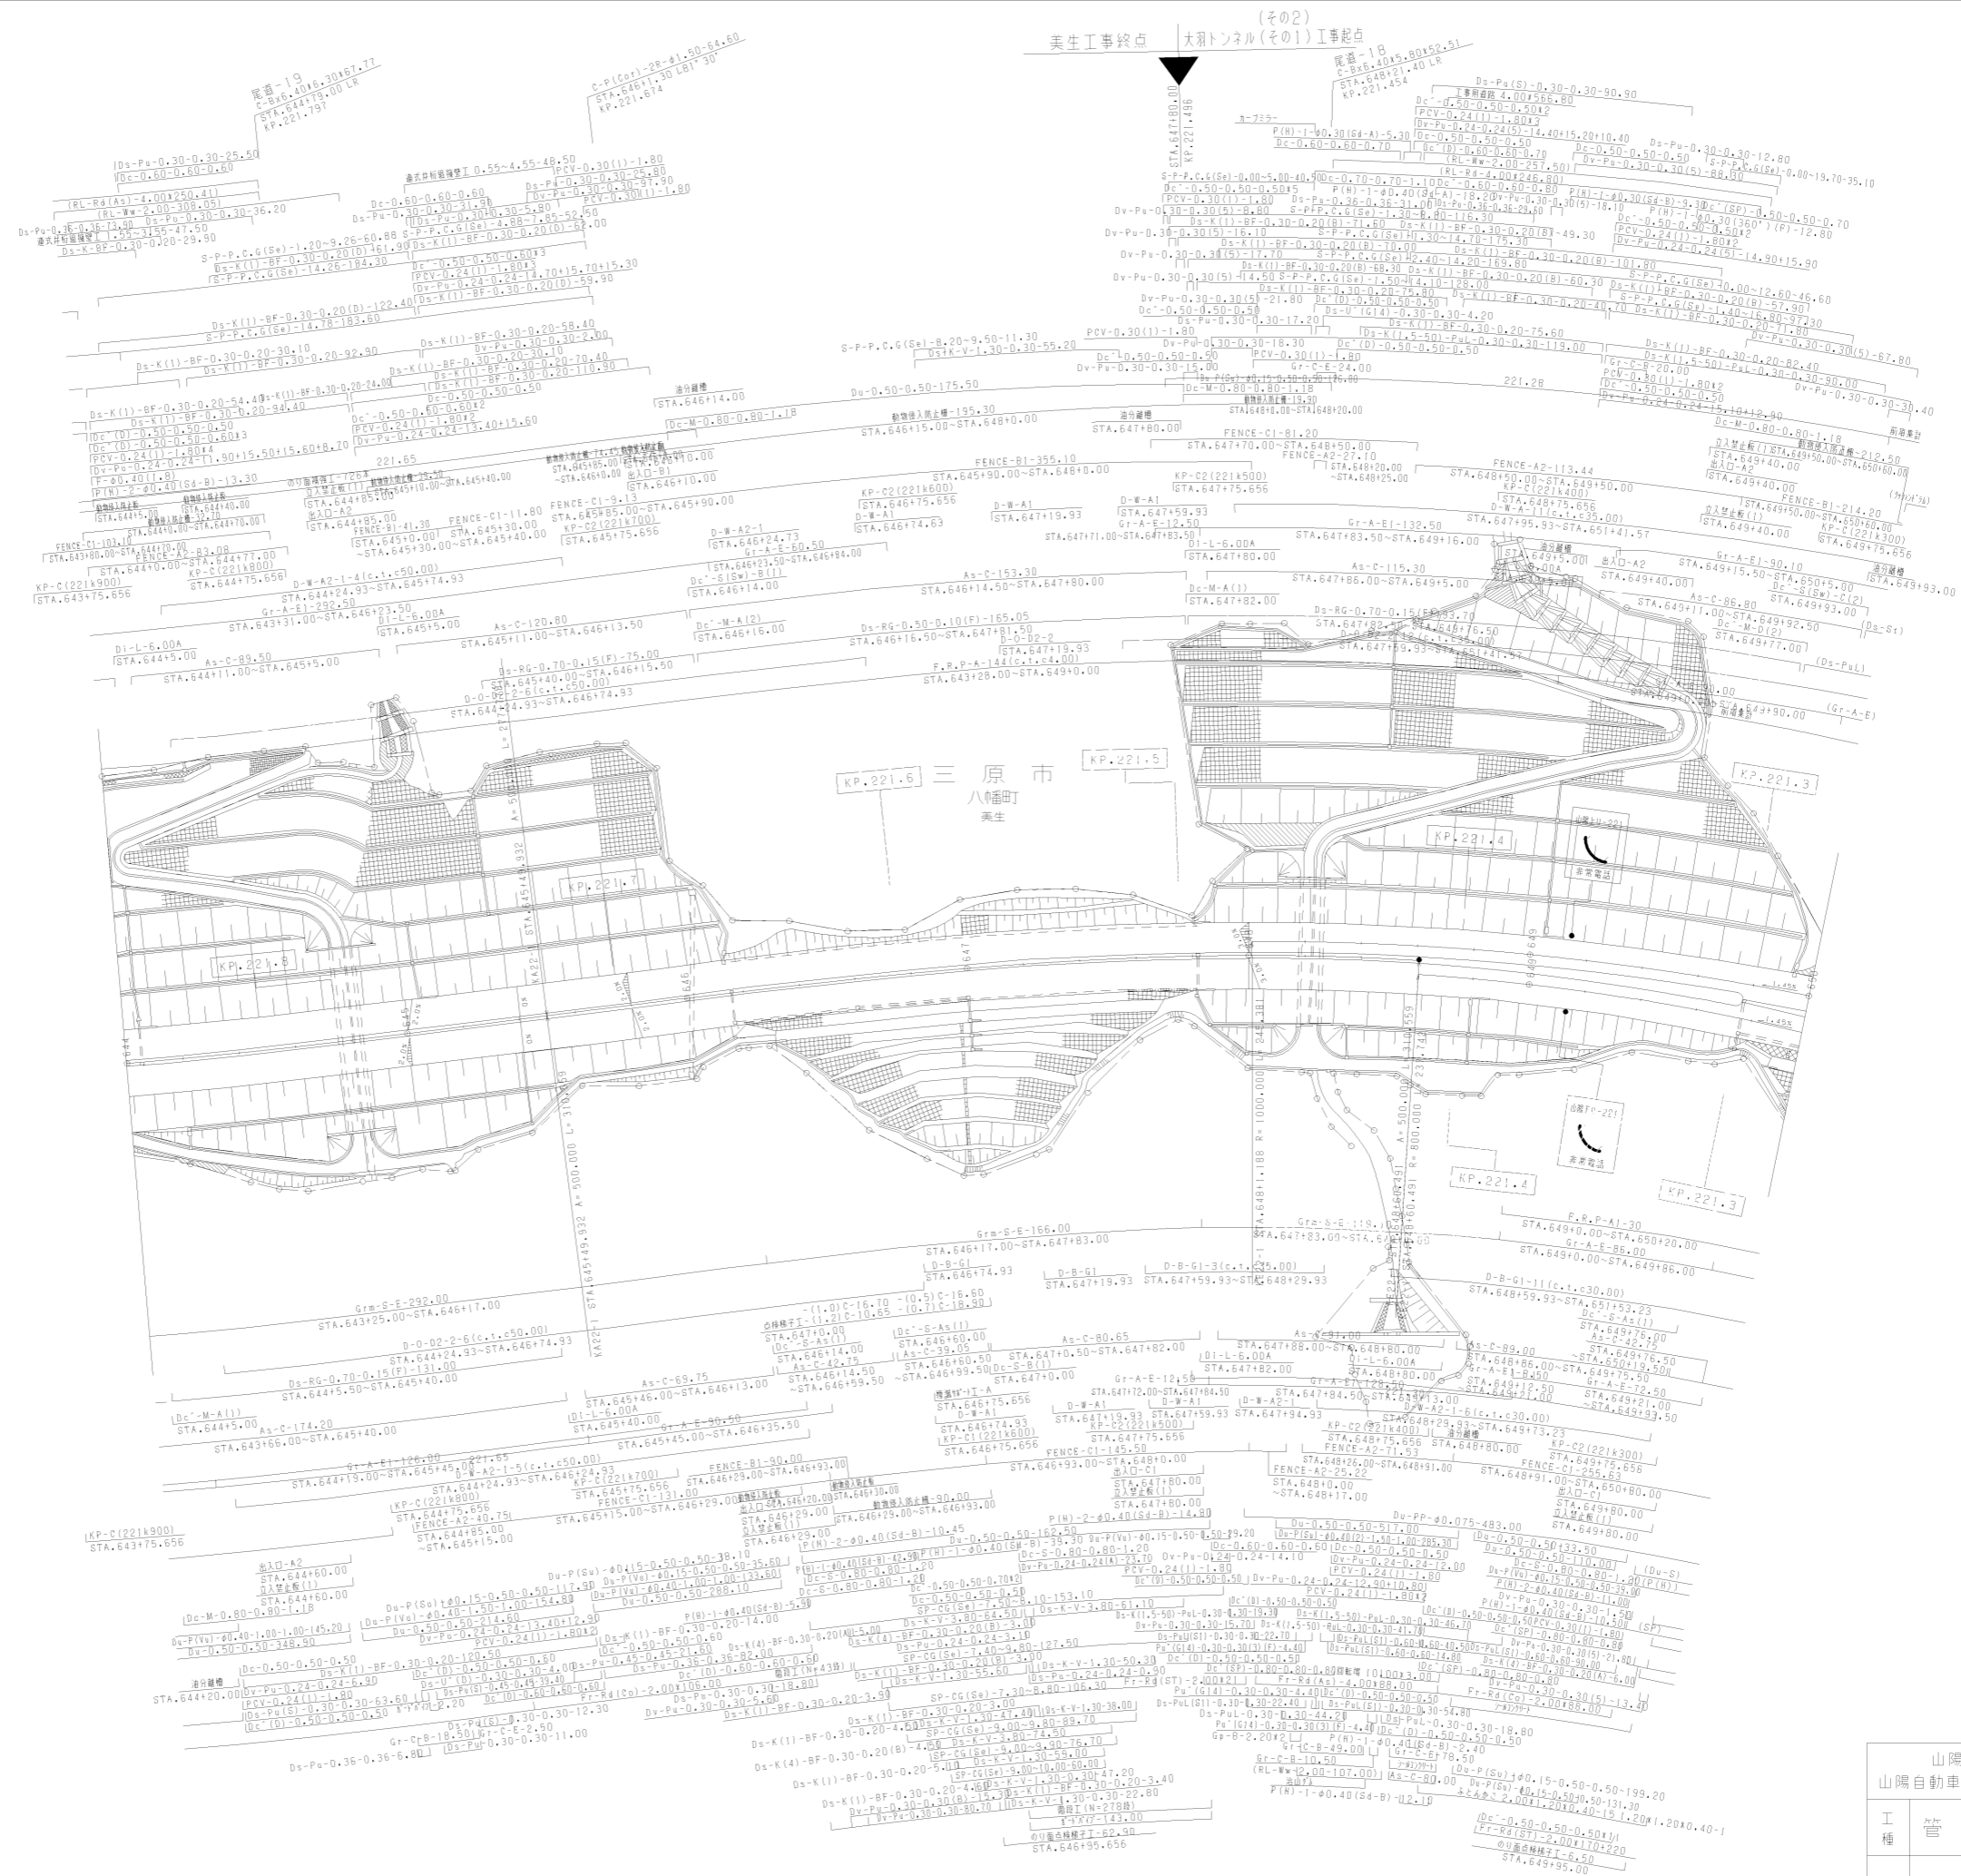

調整年月	適用
第4回 2014年3月	
第2回 2010年3月	
第3回 2011年3月	

山陽自動車道 吹田山口線			
山陽自動車道(尾道IC~三原久井IC)			
工種	管理用平面図	縮尺	
名称	KP.221.26 ~ KP.221.951 STA.643+25 ~ STA.650+00	1/1000	10 17
西日本高速道路(株)中国支社			


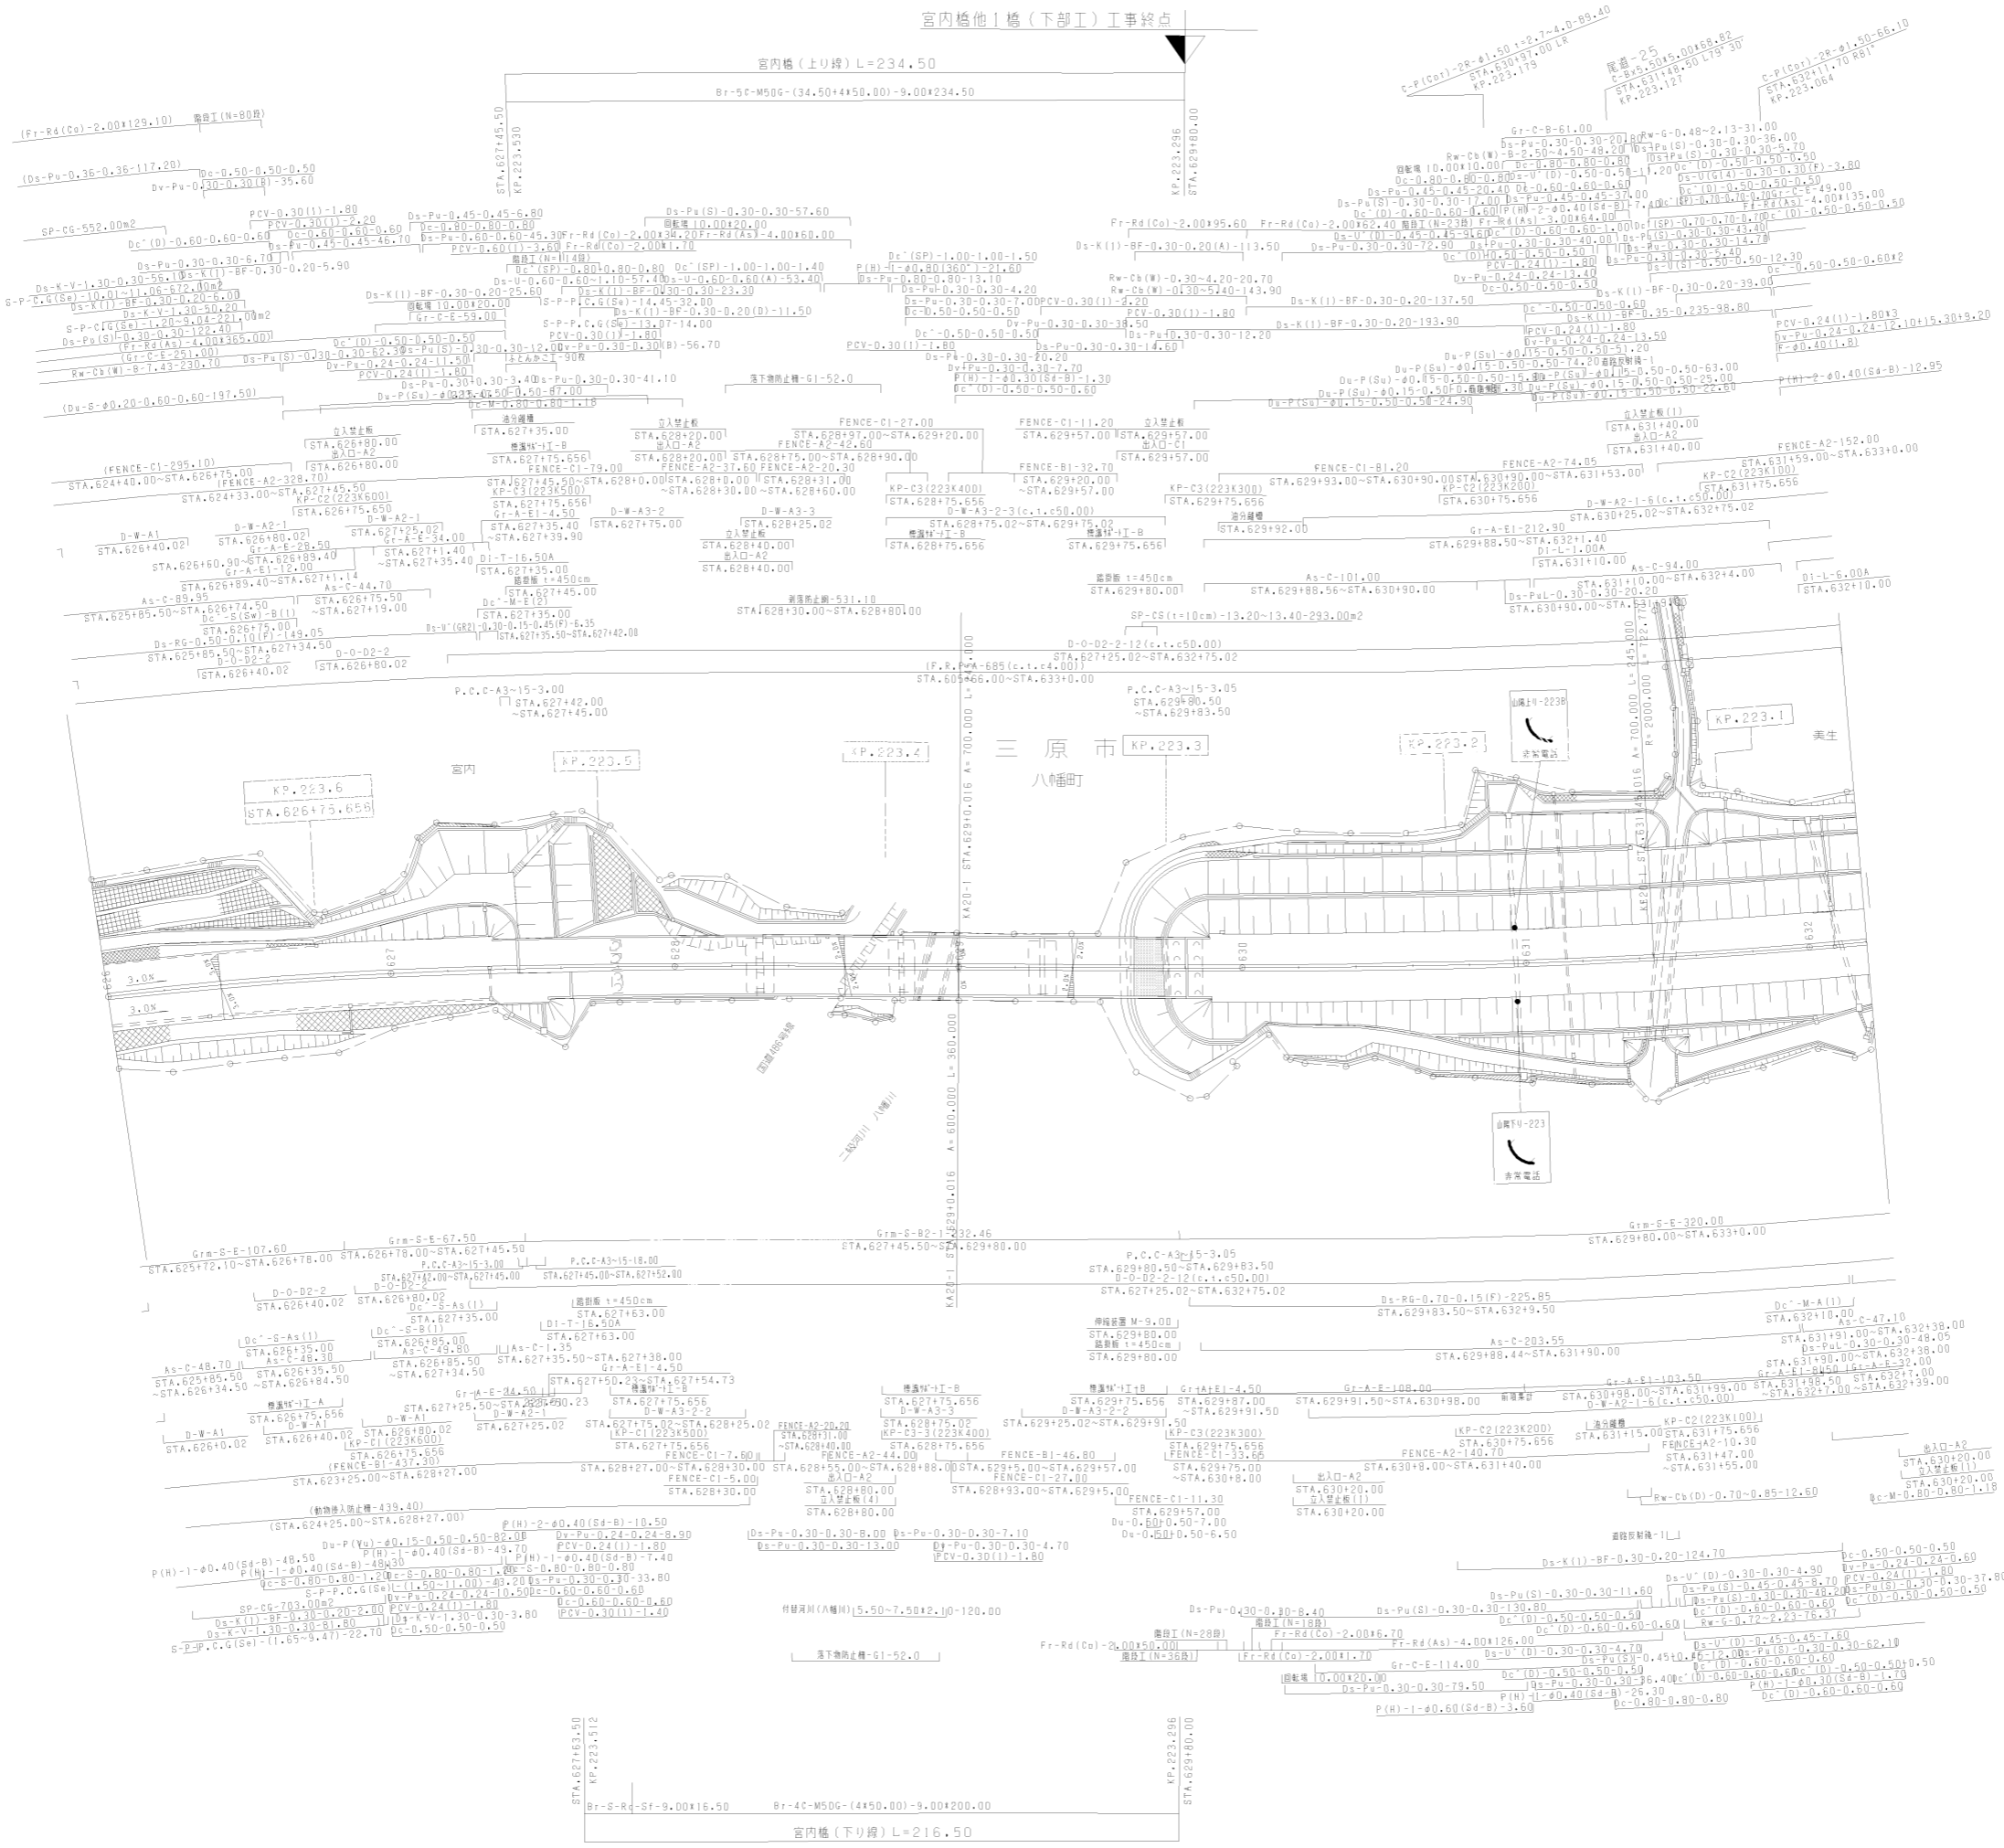


調整年月	適用
第3回 2014年3月	
第4回 2021年03月	
第5回 2023年02月	

山陽自動車道 吹田山口線		
山陽自動車道(尾道IC~三原久井IC)		
工種	管理用平面図	
名称	KP.222.976 ~ KP.223.676 STA.626+00 ~ STA.633+00	縮尺 1/1000
		12 17
西日本高速道路(株)中国支社		

管内橋他橋(下部工)工事起點




八幡橋 L=360.00

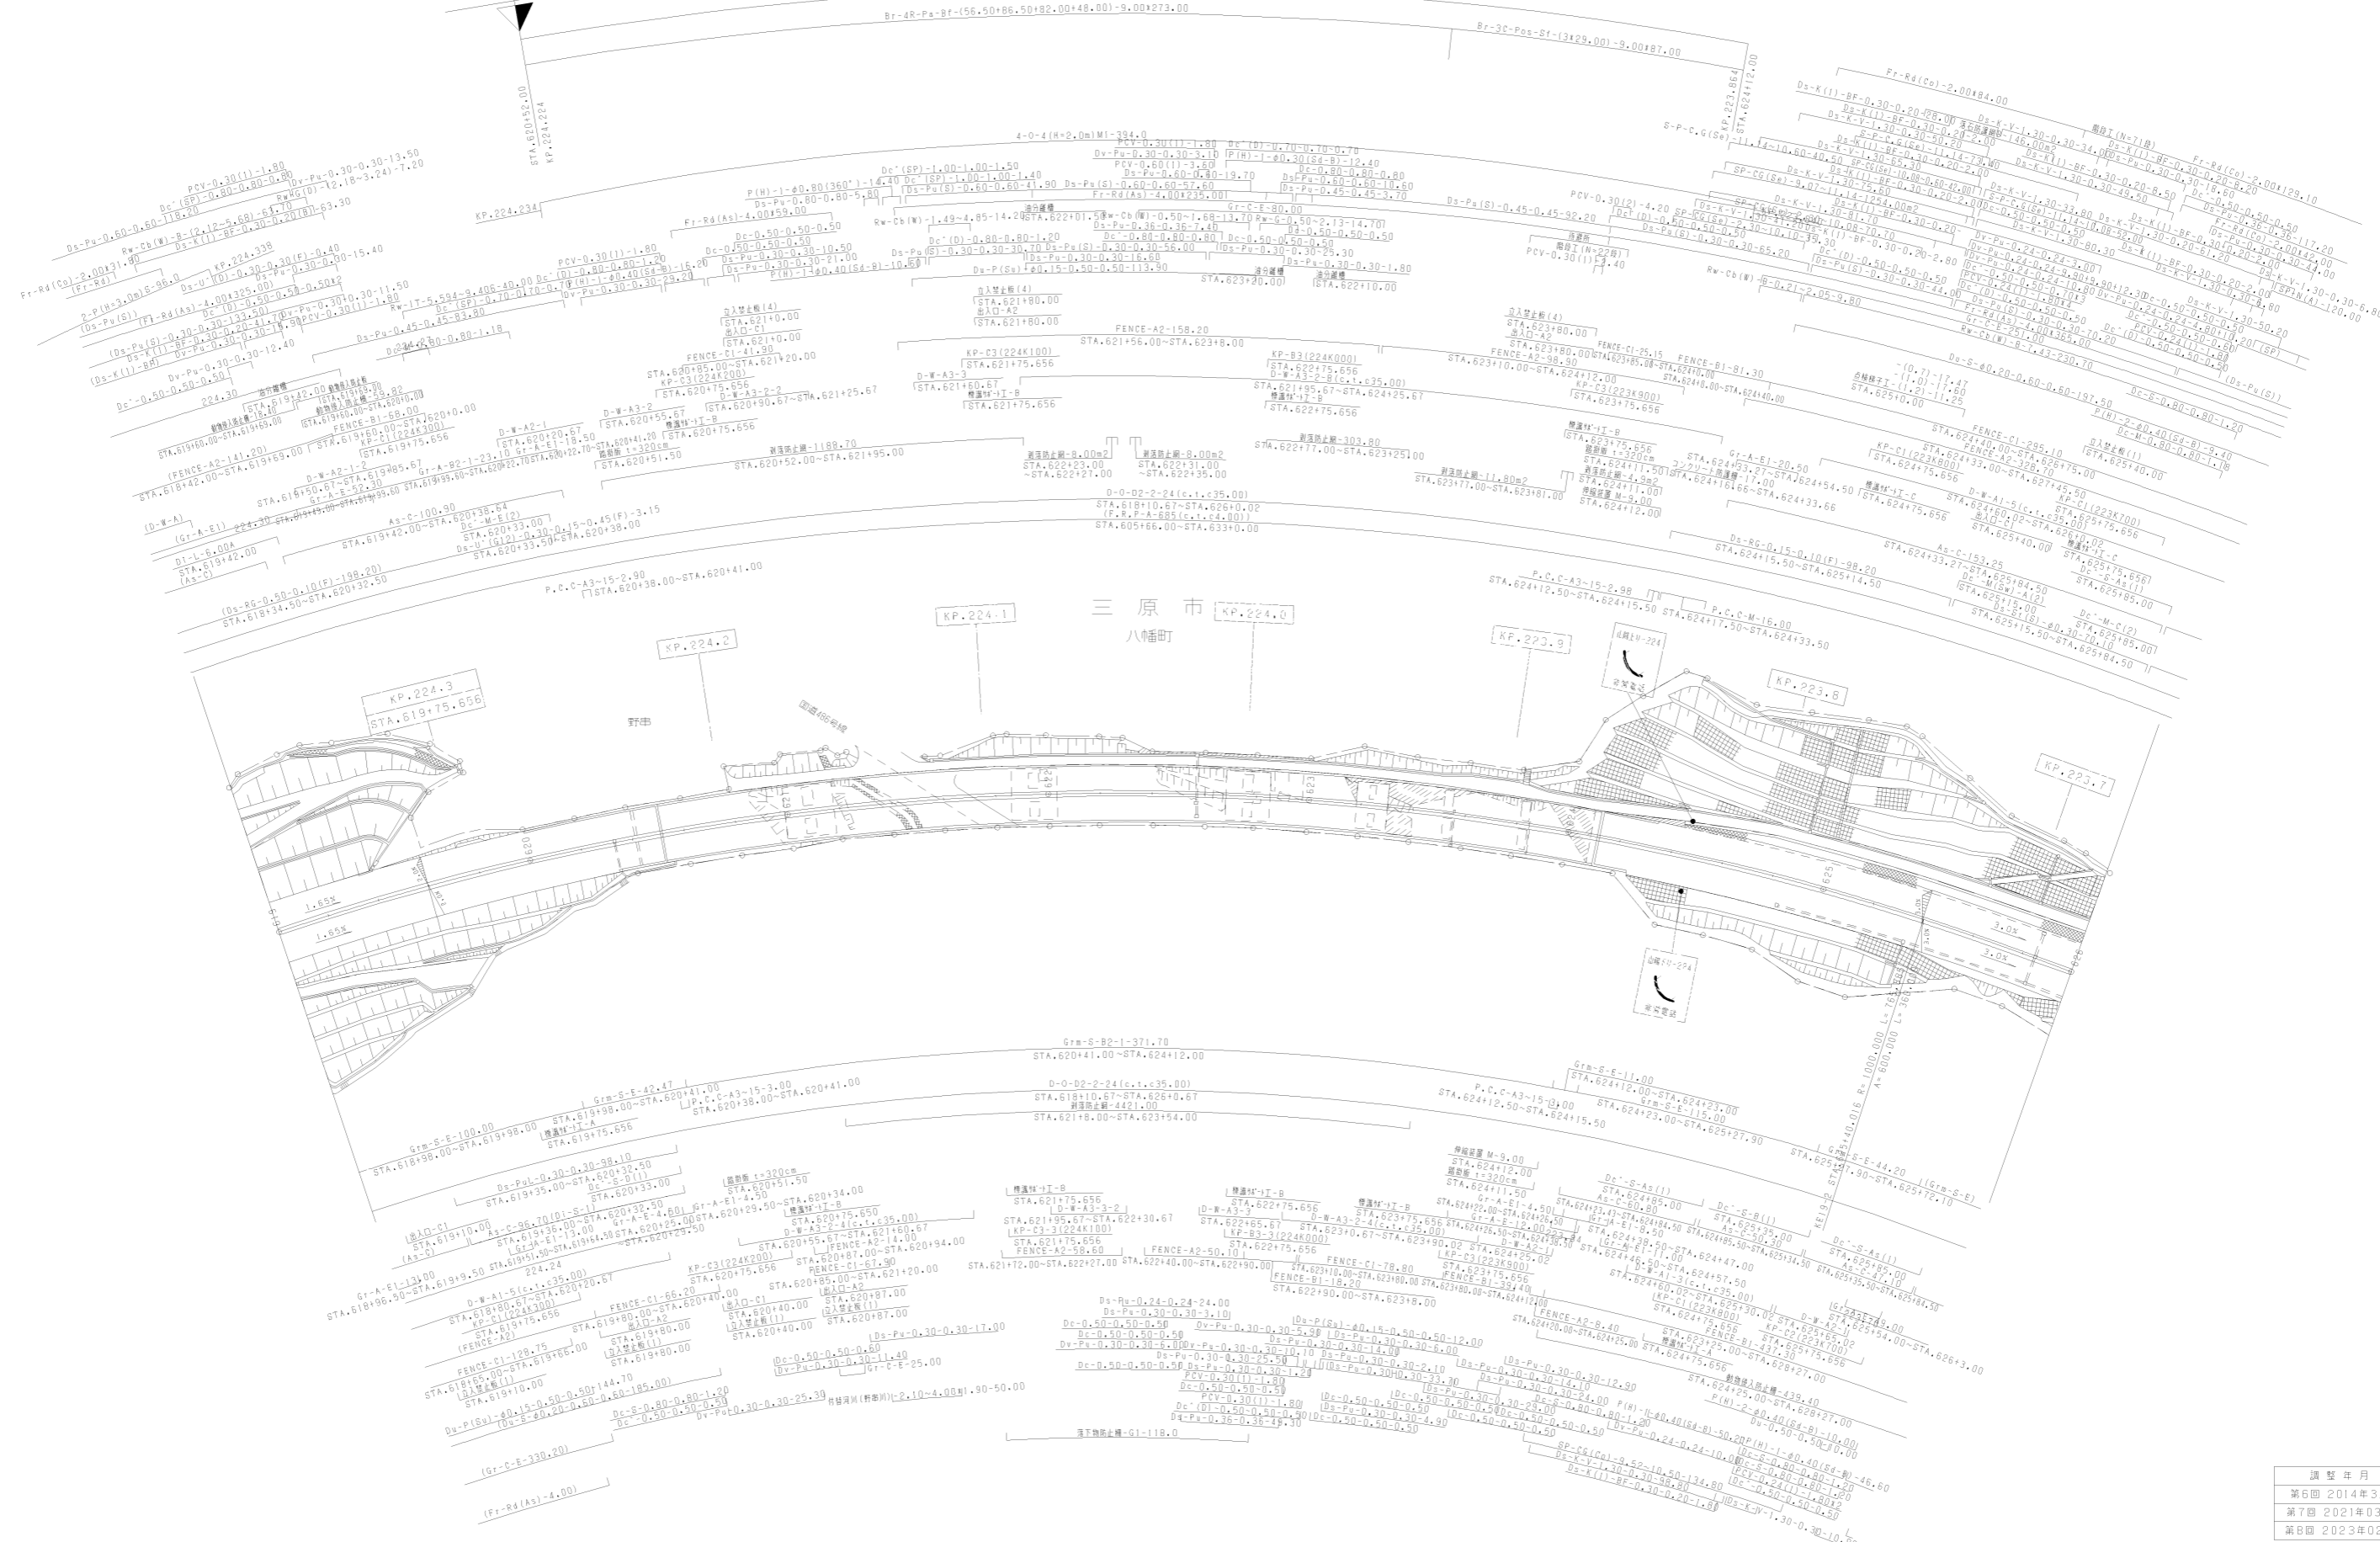

調査年月	適用
第6回 2014年3月	
第7回 2021年03月	
第8回 2023年02月	


山陽自動車道 吹田山口線		
山陽自動車道(尾道IC~三原久井IC)		
工種	管理用平面図	
名称	KP.223.676 ~ KP.224.376 STA.619+00 ~ STA.626+00	橋尺 1/1000

西日本高速道路(株)中国支社

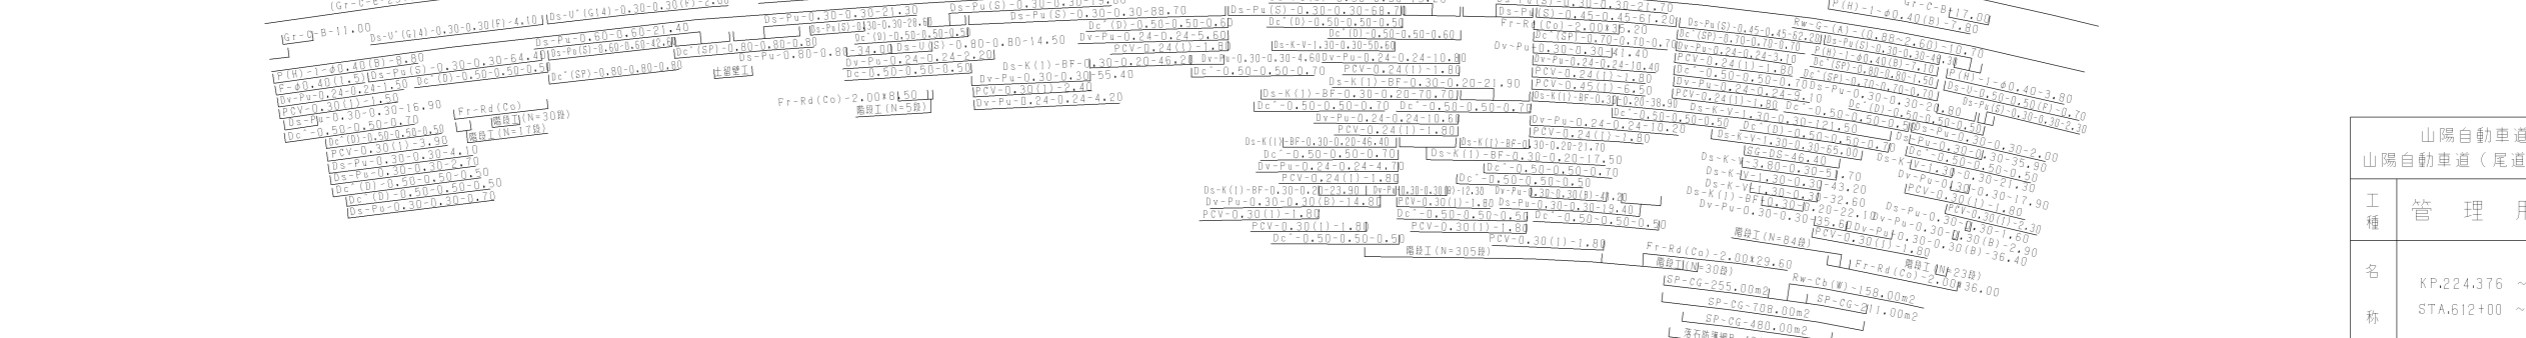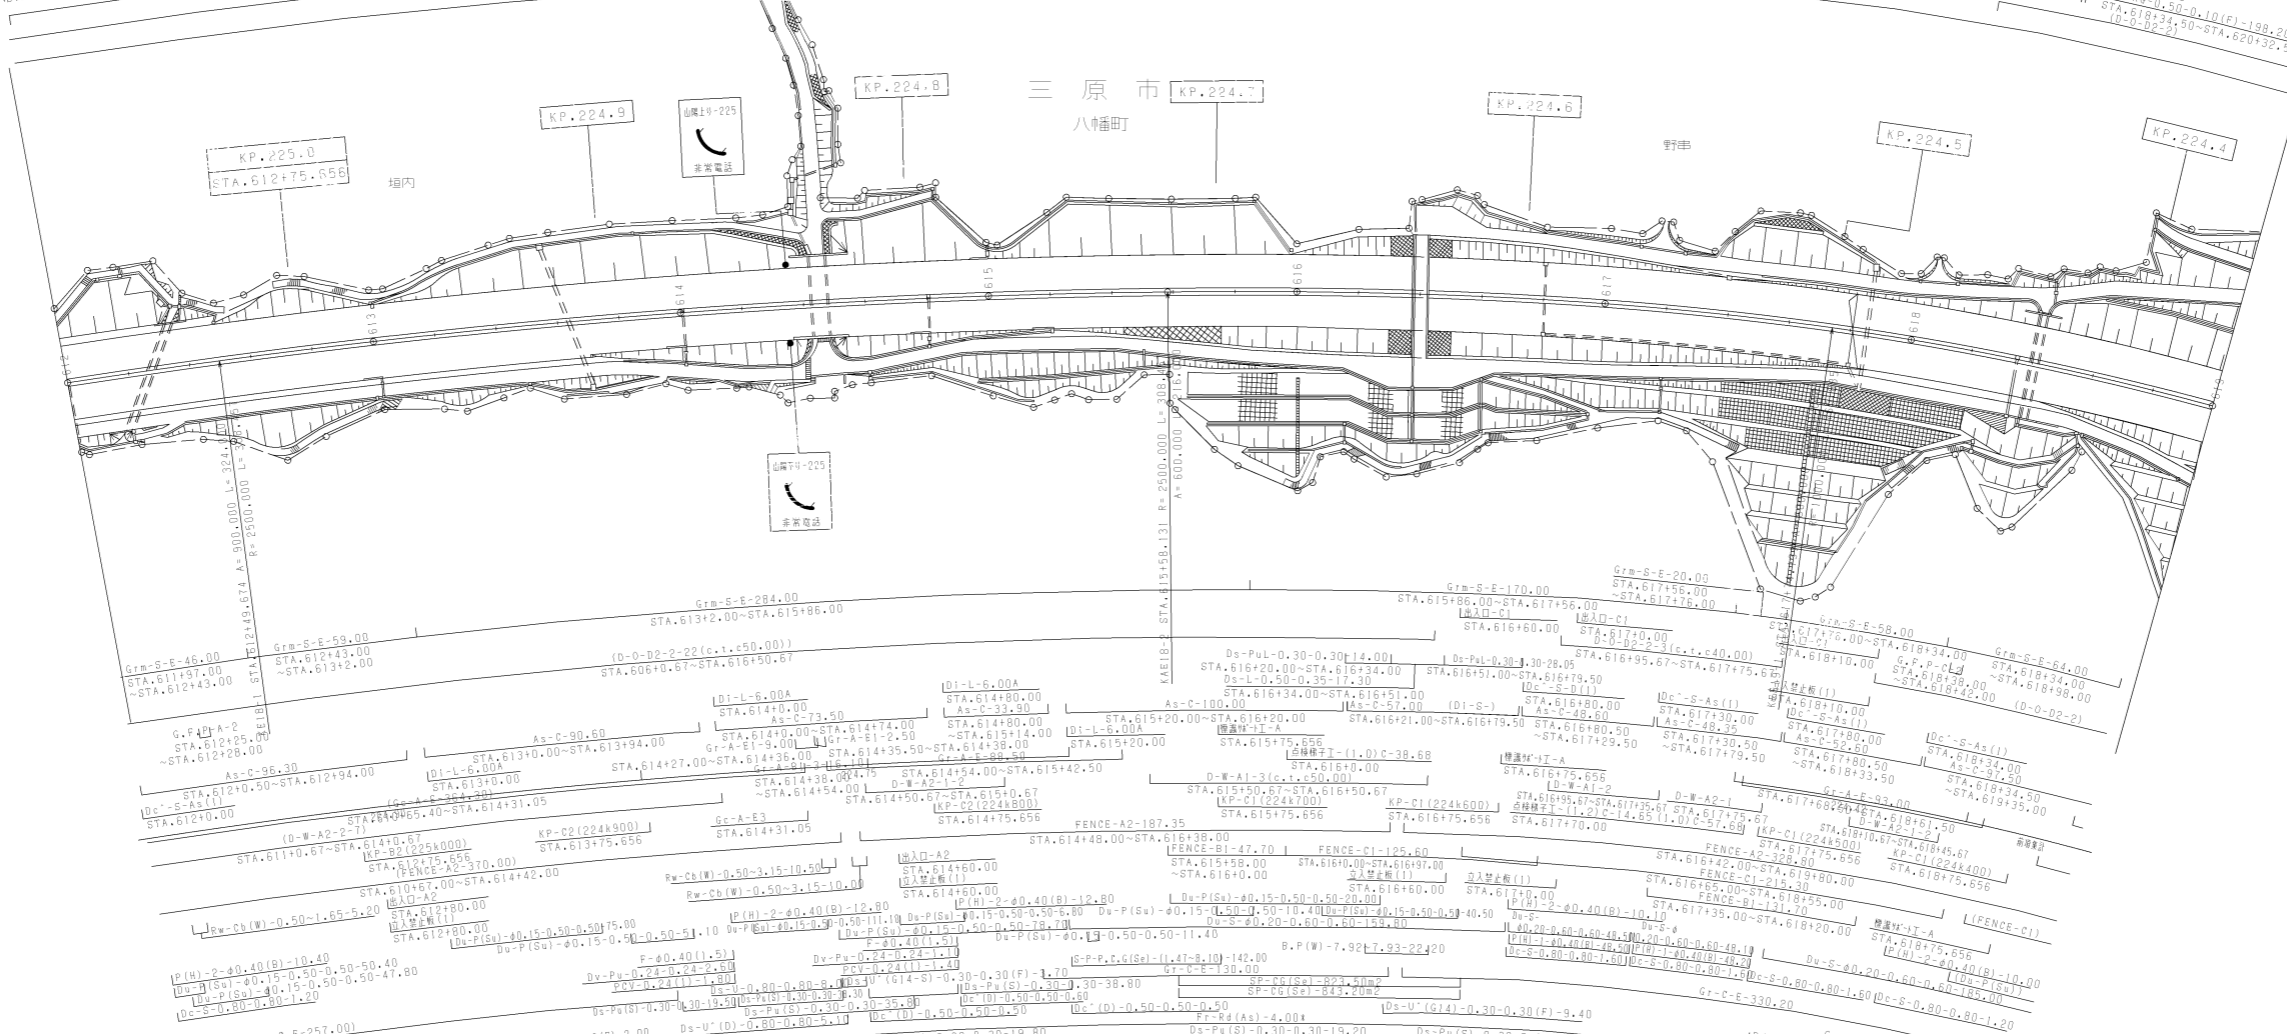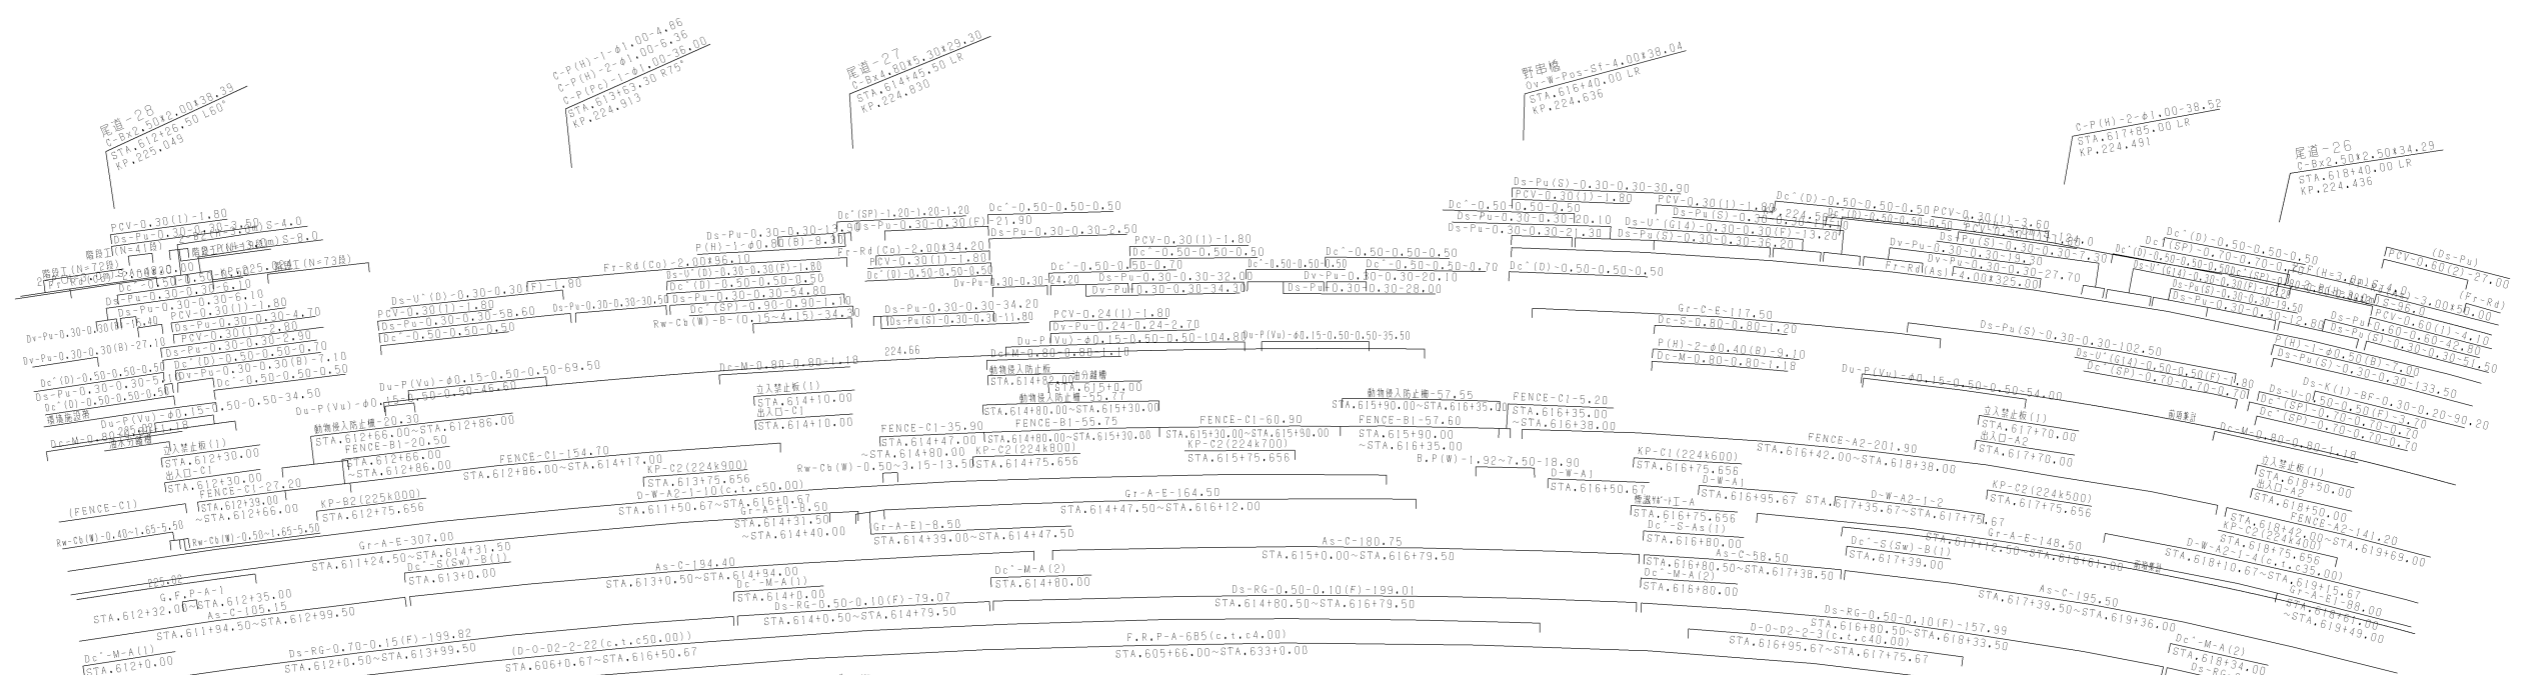

調整年月	適用
第1回 2006年3月	
第2回 2010年3月	
第3回 2014年3月	

山陽自動車道 吹田山口線		山陽自動車道(尾道IC~三原久井IC)	
工種	管理用平面図	縮尺	1/1000
名称	KP.224.376 ~ KP.225.076 STA.612+00 ~ STA.619+00	幅尺	14 17

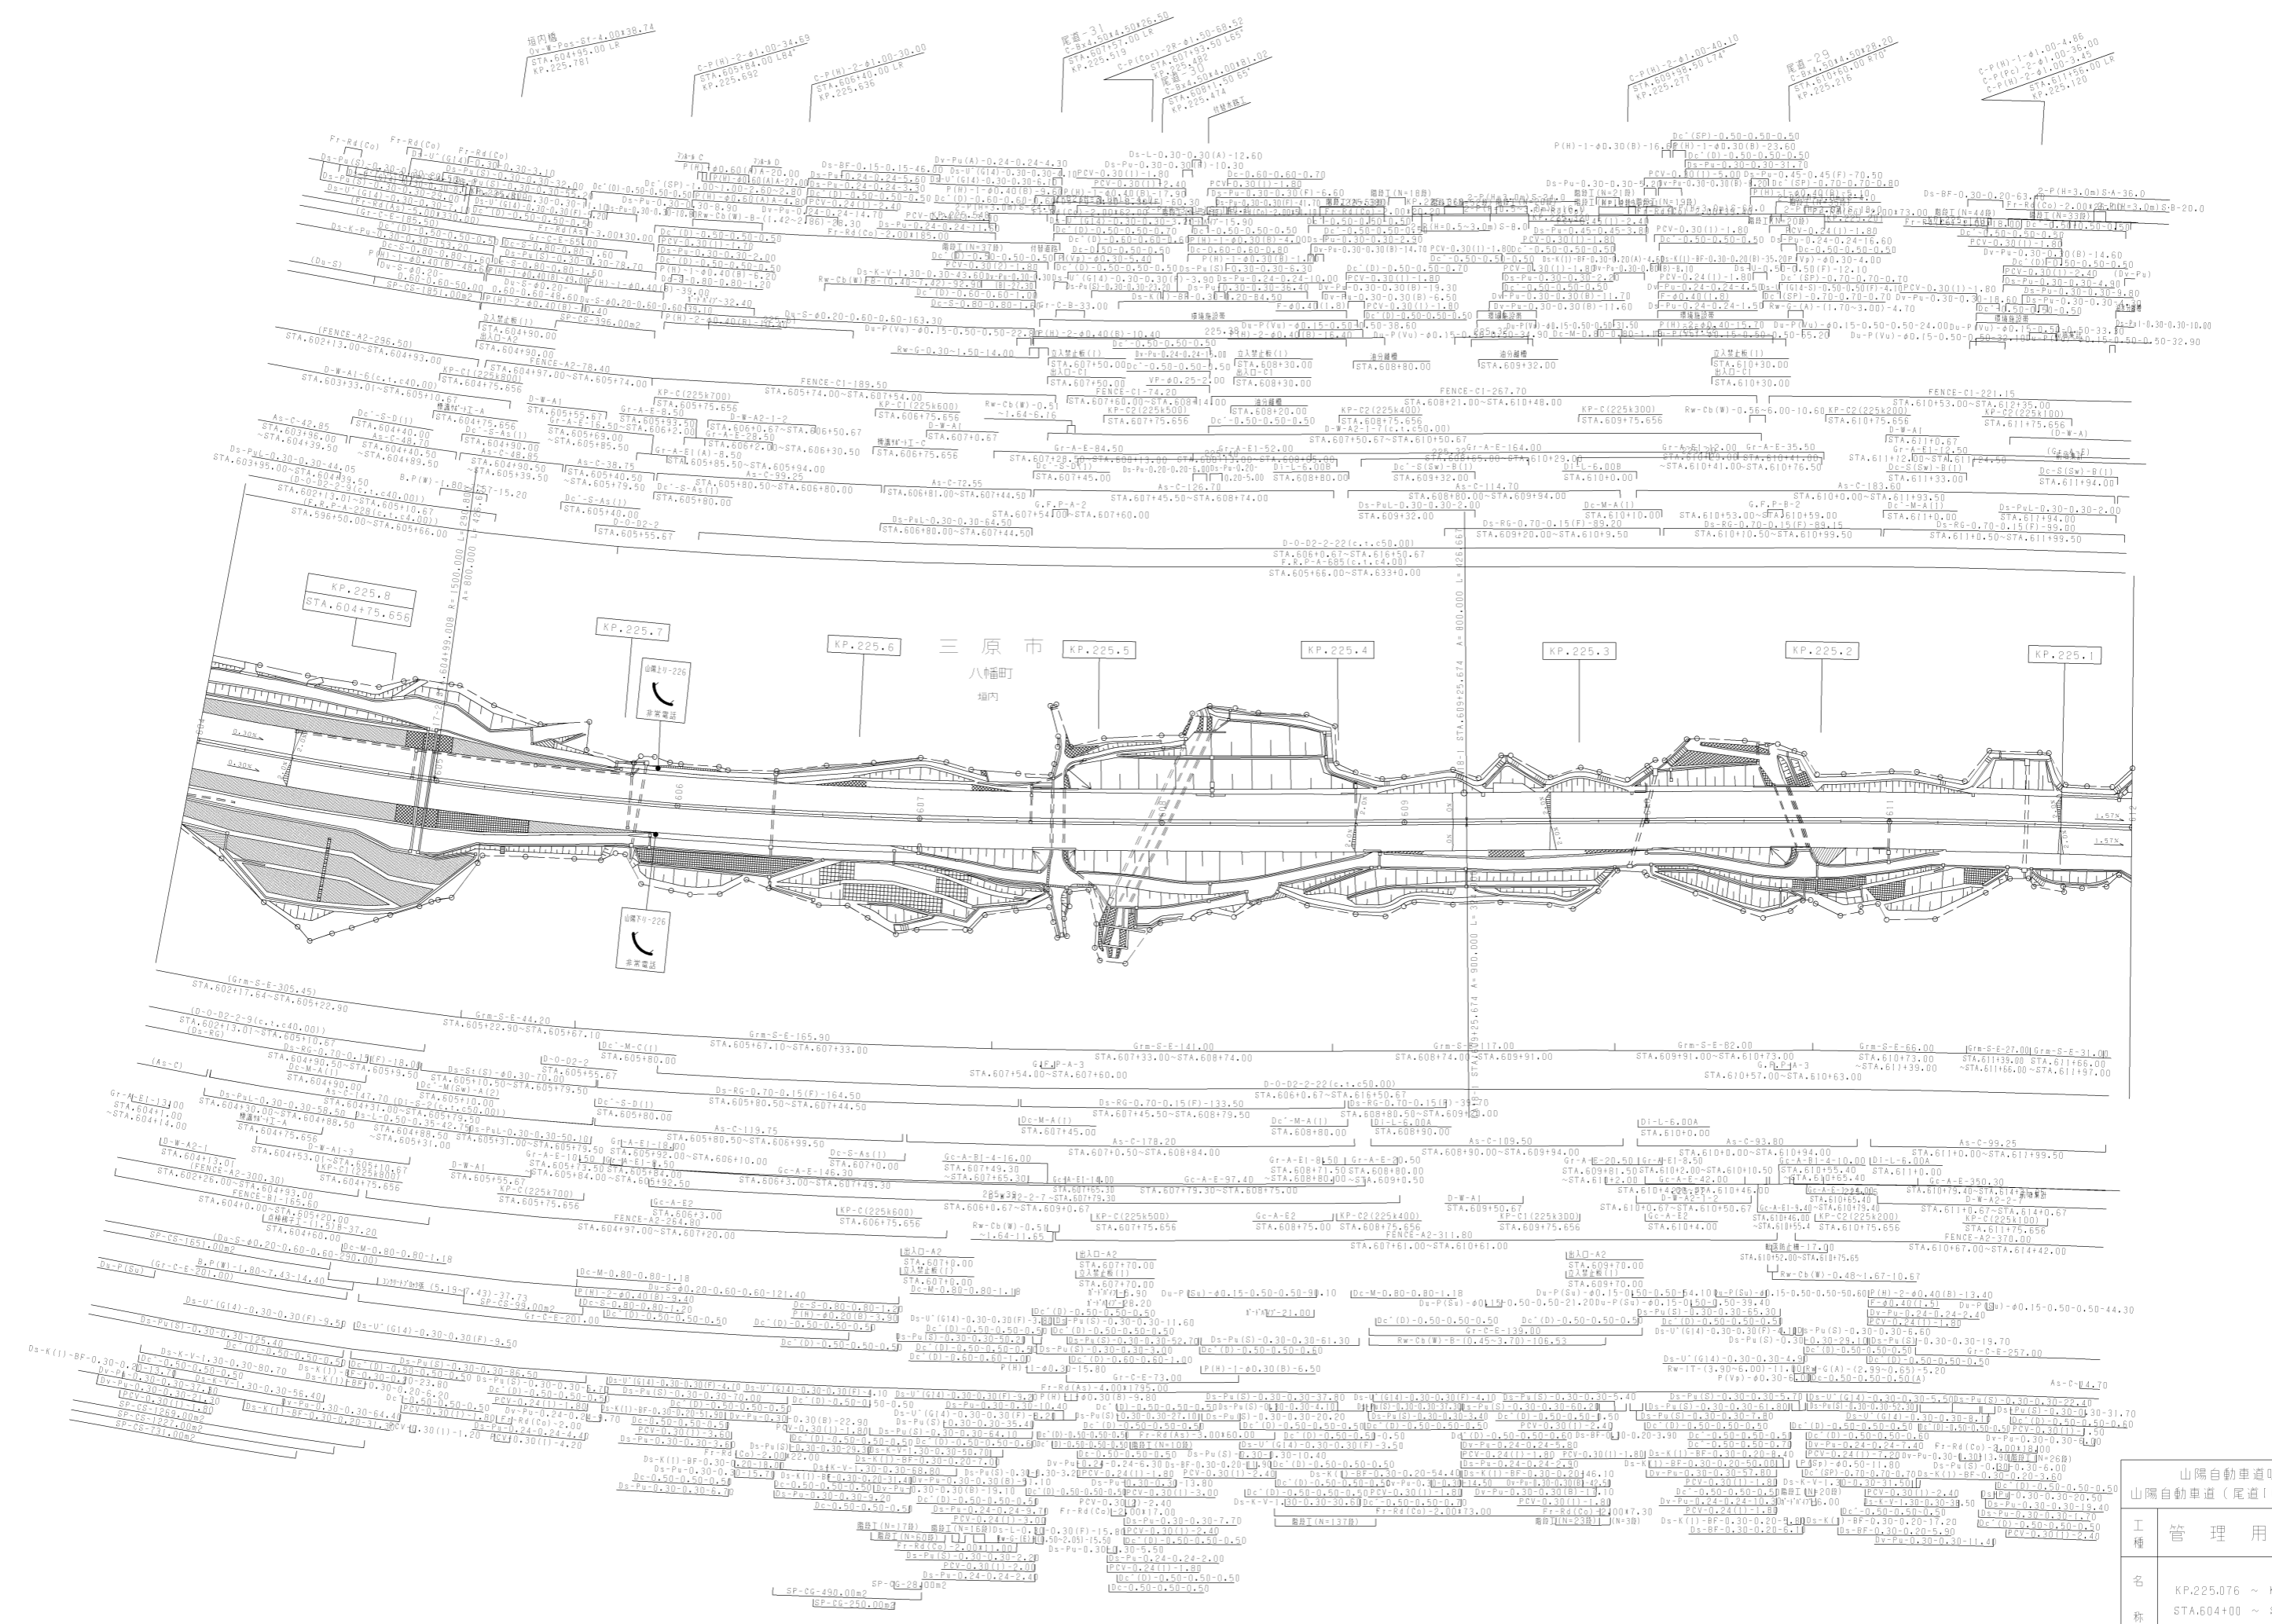


調整年月  
第3回 2012年3月  
第4回 2014年3月  
第5回 2018年3月

山陽自動車道吹田山口線  
山陽自動車道(尾道IC~三原久井IC)  
工種 管理用平面

名称  
KP.225.076 ~ KP.225.876  
STA.604+00 ~ STA.612+00


西日本高速道路(株)中国

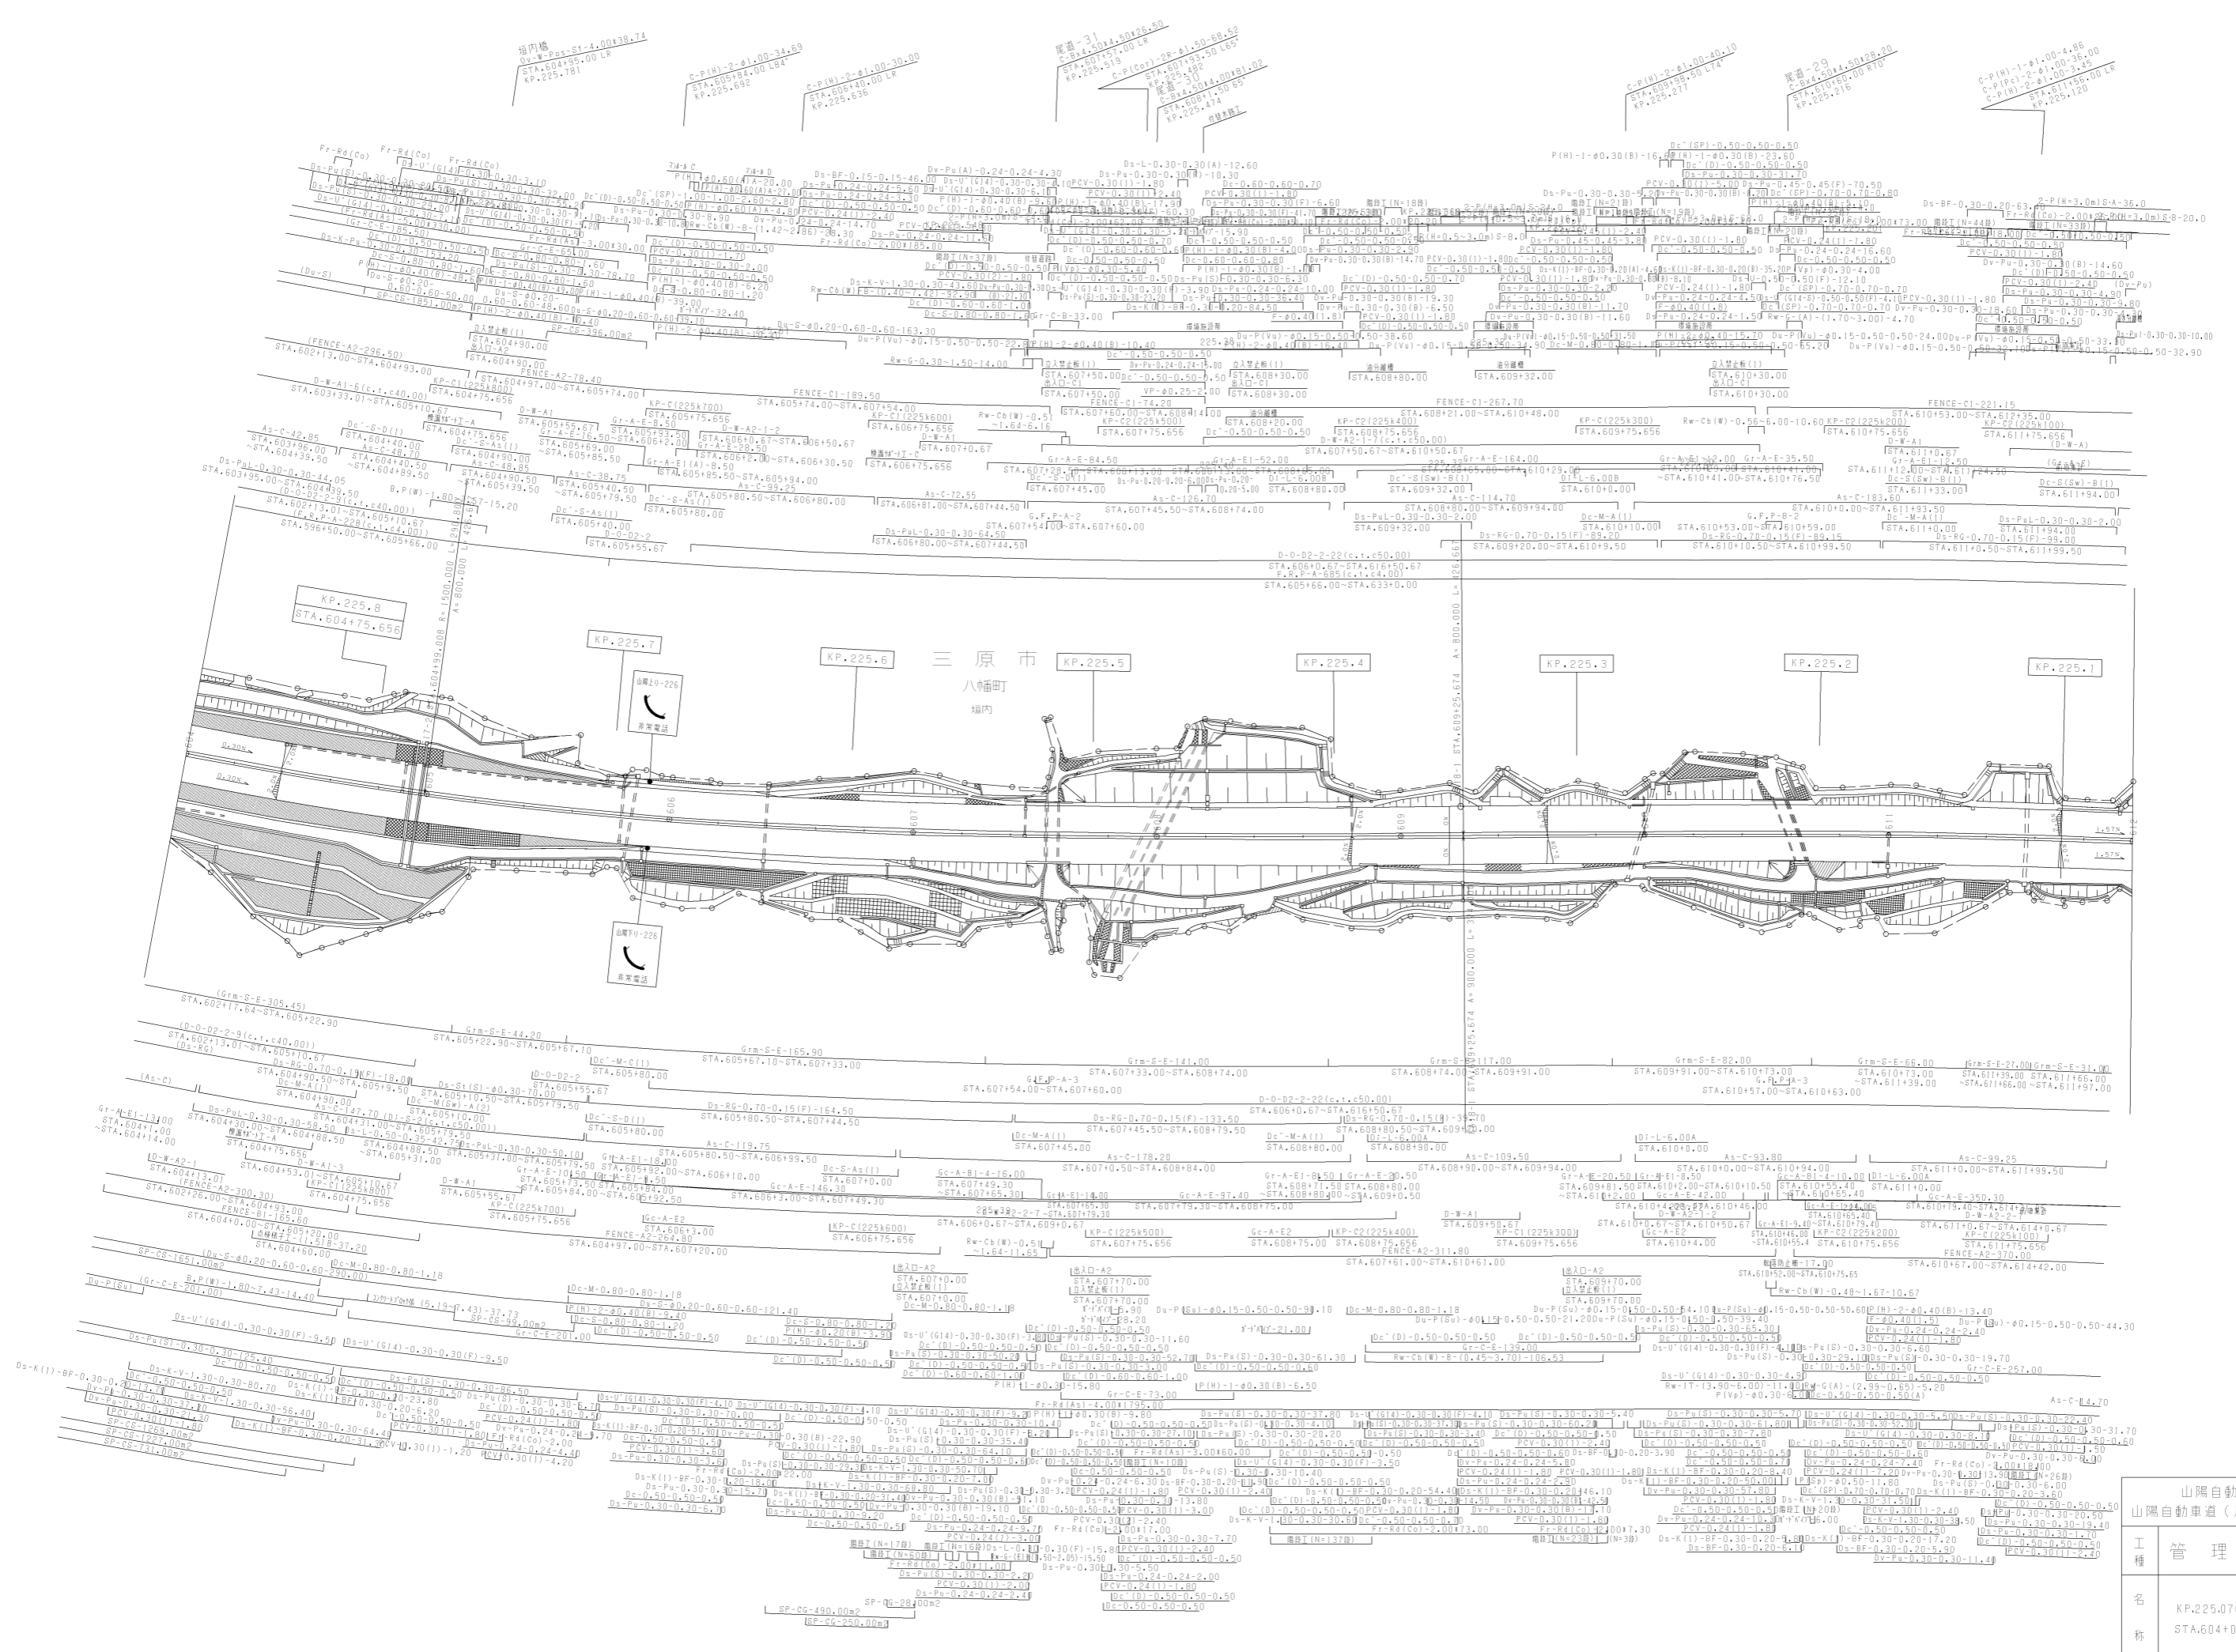

調整年月	適用
第3回 2012年3月	
第4回 2014年3月	
第5回 2018年3月	

山陽自動車道吹田山口線		山陽自動車道(尾道IC~三原久井IC)	
工種	管理用平面図	縮尺	
名	KP.225.076 ~ KP.225.876 STA.604+00 ~ STA.612+00	1/1000	15 17

西日本高速道路(株)中国支社

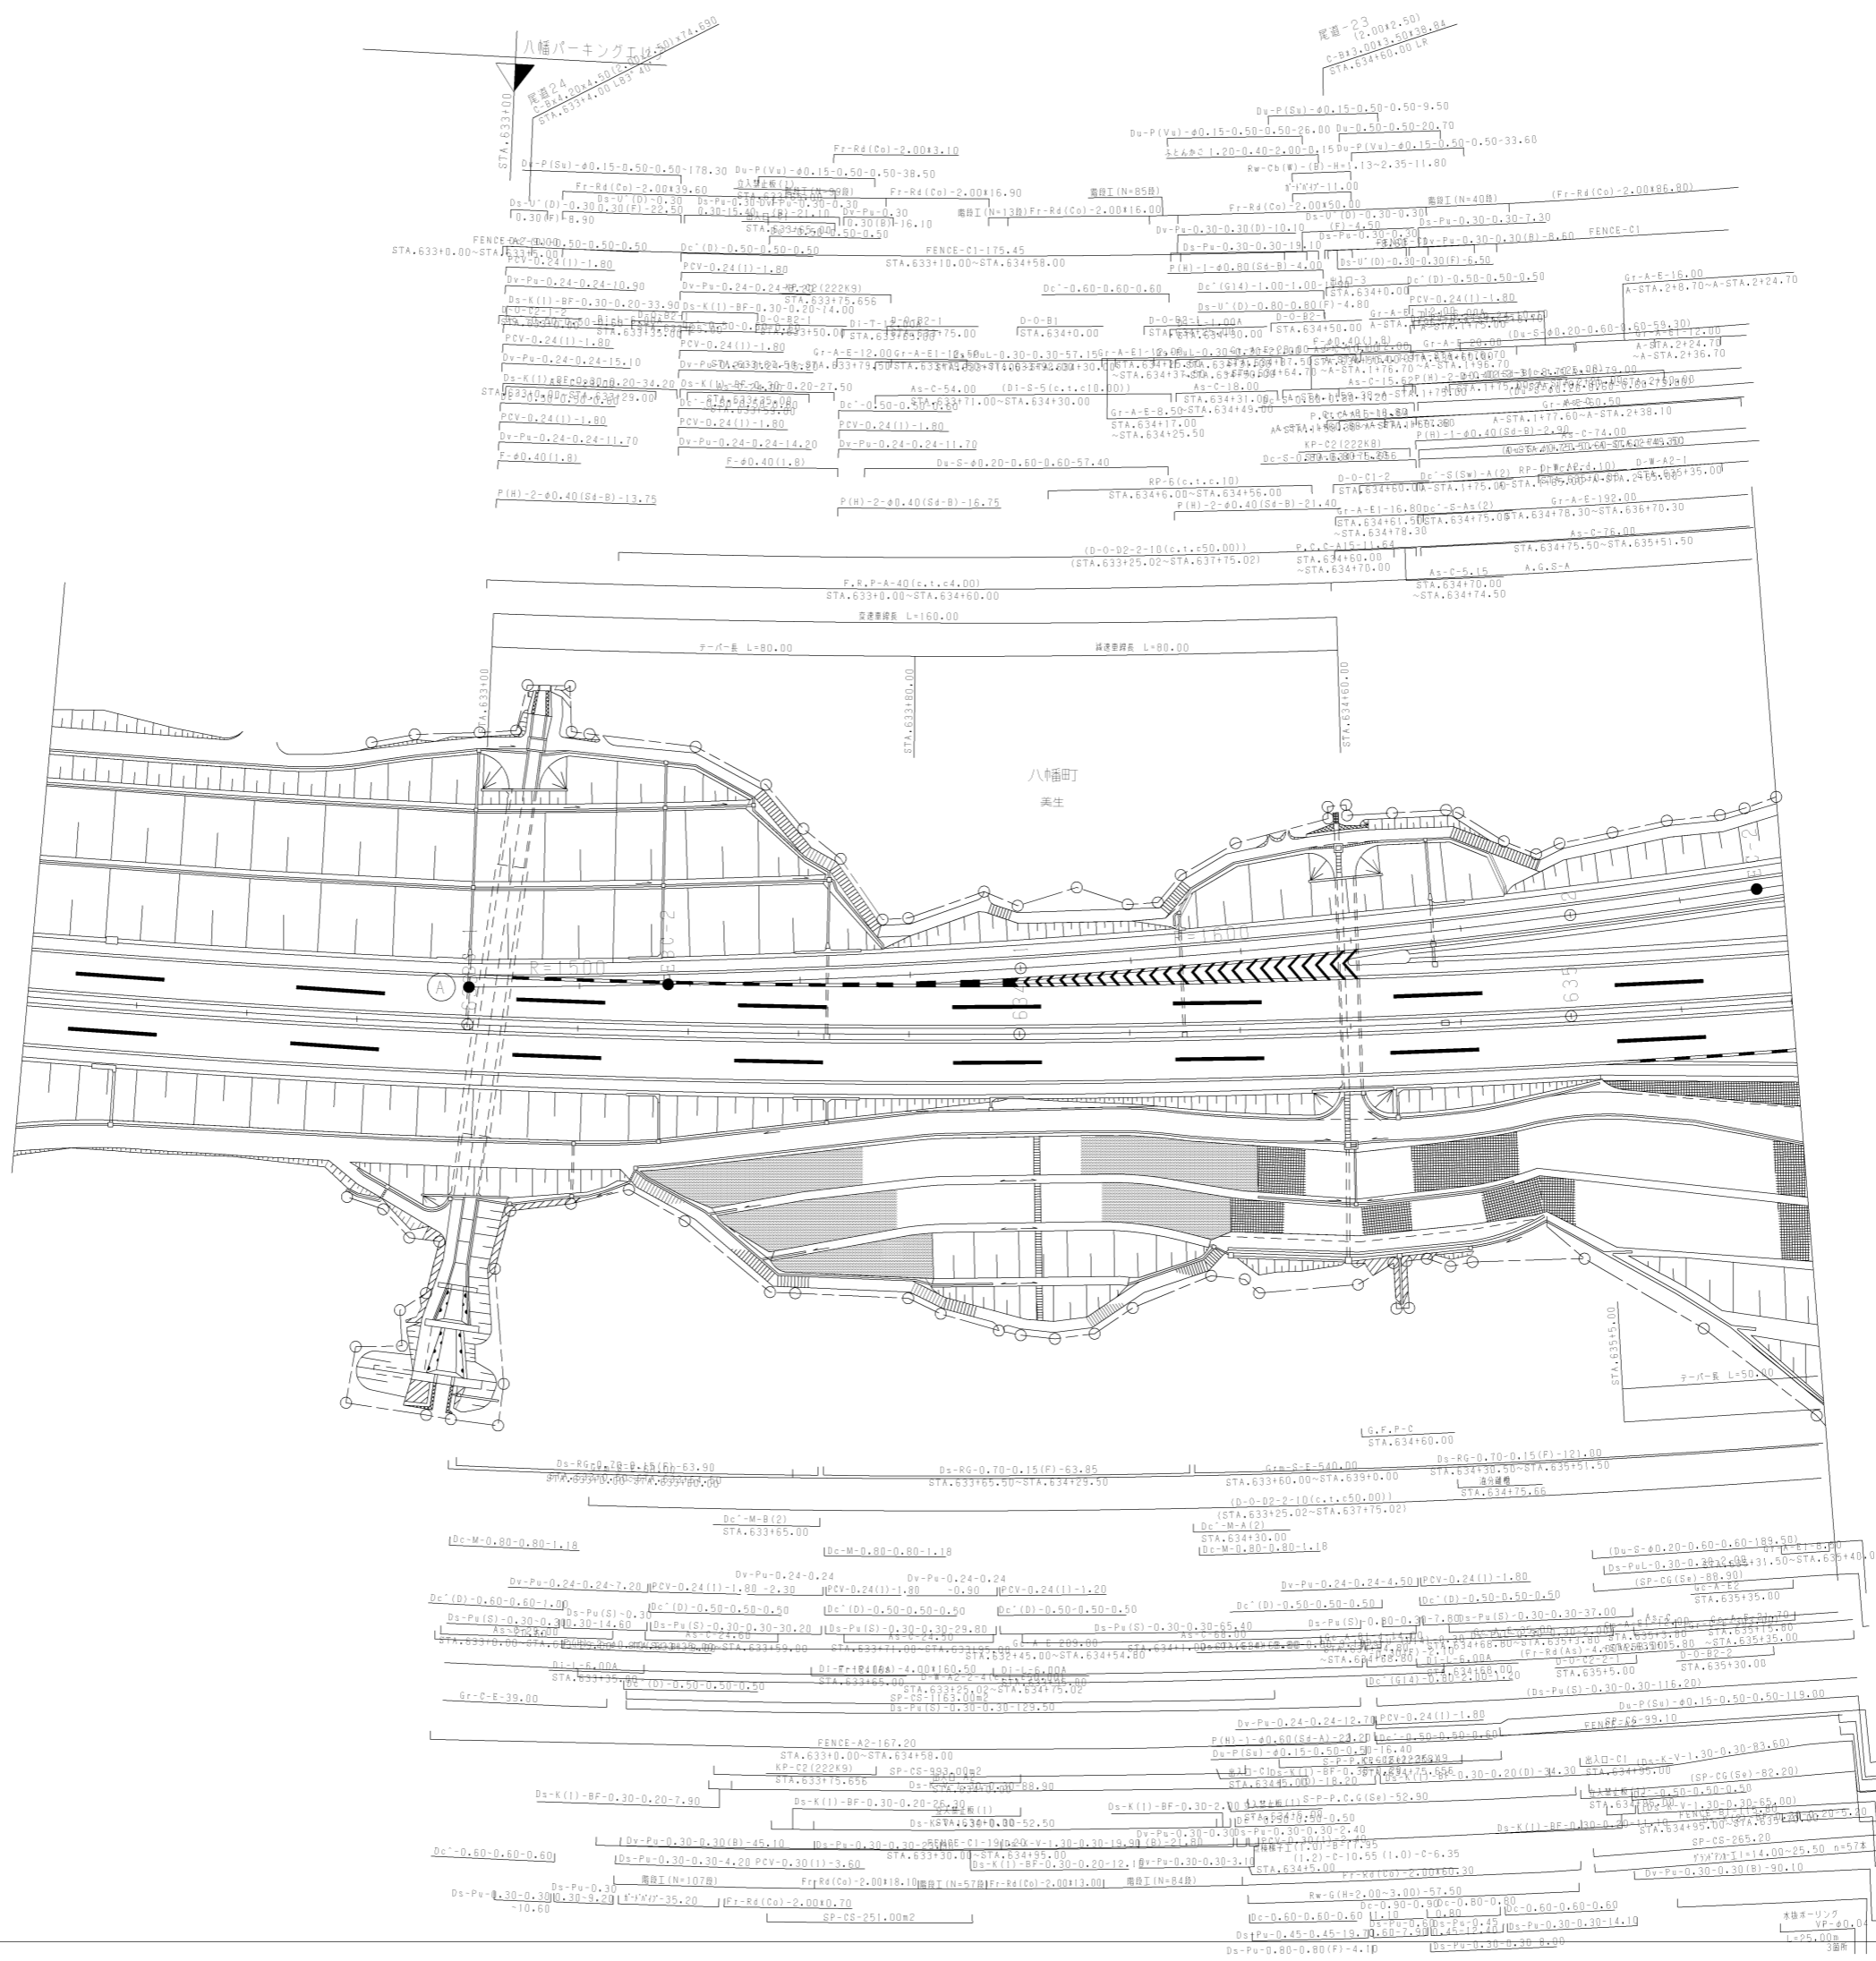

調整年月	適用
第3回 2010年3月	
第4回 2014年3月	
第5回 2021年03月	

山陽自動車道吹田山口線 山陽自動車道(尾陽IC~三原久井IC)		
工種	管理用平面図	
名称	八幡パーキングエリア(1)	縮尺 1/500
		西日本高速道路(株)中国支社

新組織界点 (世界測地系)


新組織界点 (世界測地系)

道路敷界点 (世界測地系)

測点	X	Y
A1	-168838.319	85334.717
A2	-168840.318	85332.467
A3	-168842.127	85330.159
A4	-168843.696	85327.621
A5	-168810.798	85354.559
A6	-168808.444	85356.419
A7	-168806.401	85358.616
A8	-168804.717	85361.098
A9	-168803.430	85363.808
A10	-168801.570	85366.682

測点	X	Y
S60	-168862.058	85564.818
X1	-168770.372	85403.226
X2	-168773.064	85402.983
X3	-168776.210	85401.194
X4	-168776.056	85399.691
X5	-168775.002	85363.316
X6	-168768.094	85353.534
X7	-168762.471	85349.724

測点	X	Y

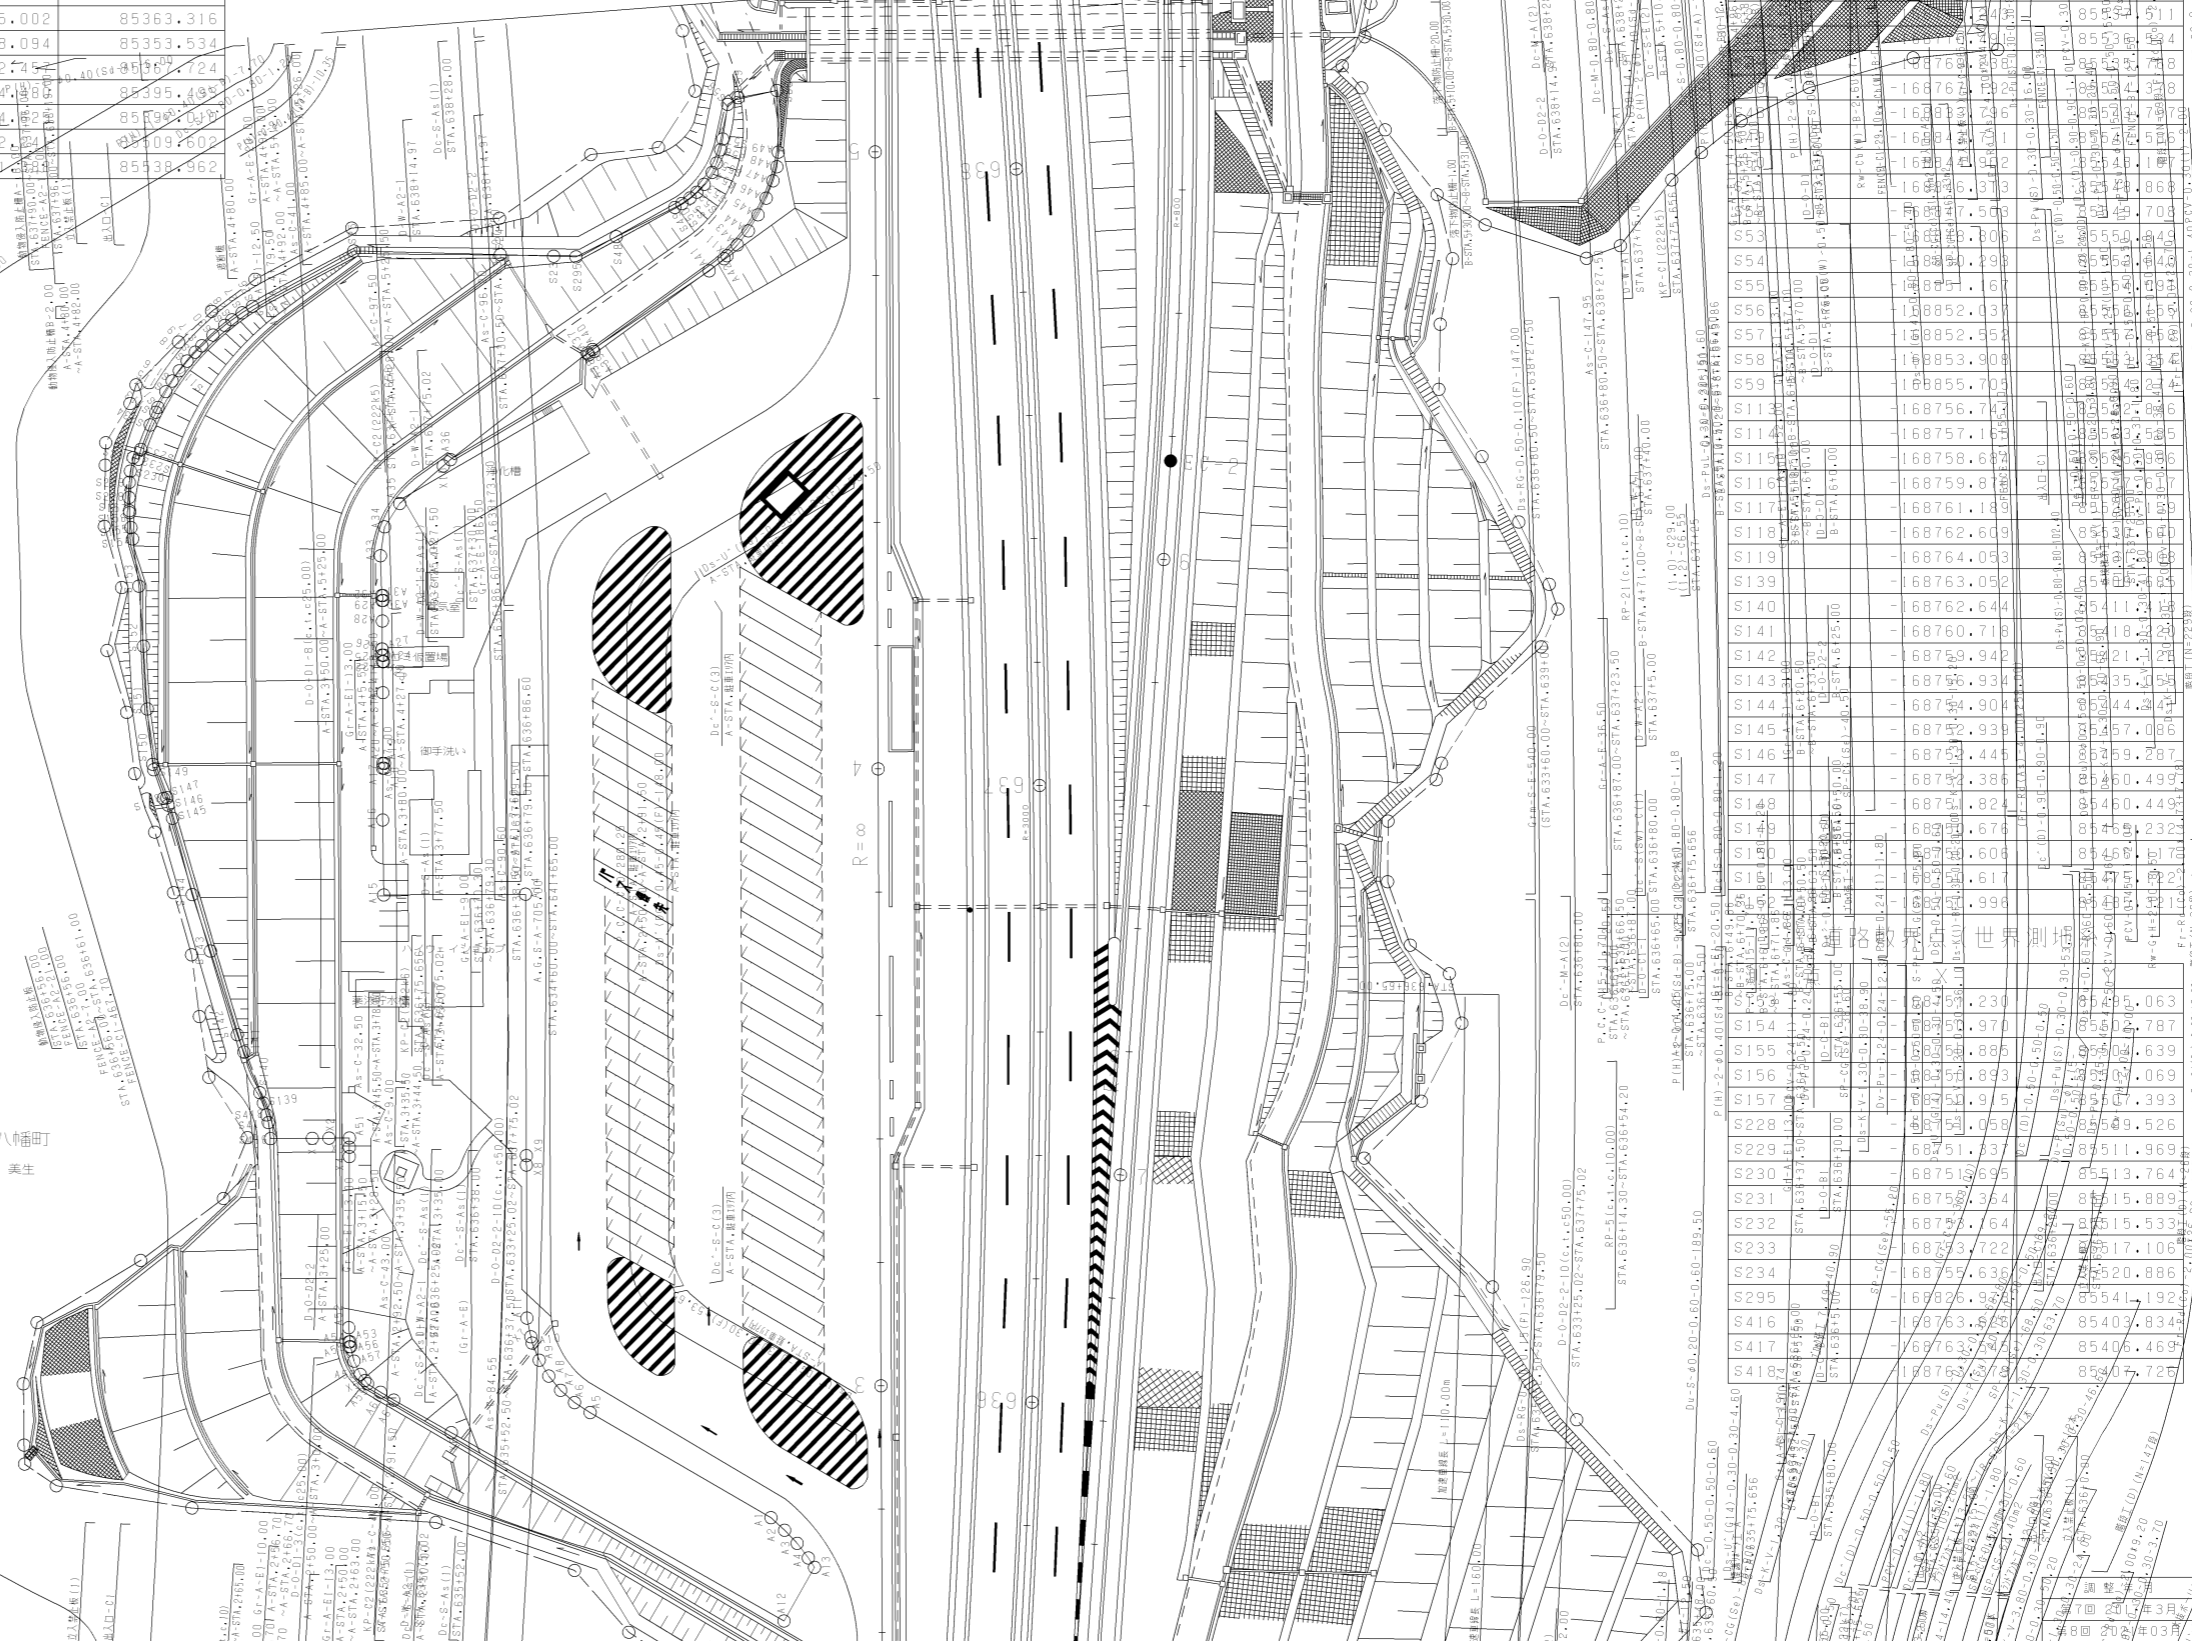


測 点	X	Y



道路数値点(世界測地系)



測 点	X	Y

山陽自動車道(尾道) 八幡町 養生



工種	管理用平面図	縮尺	3/9
----	--------	----	-----

尾道-20 (2.00x2.50)  
 C=814.7015.00x121.57  
 STA.641+35.00 L=65.20

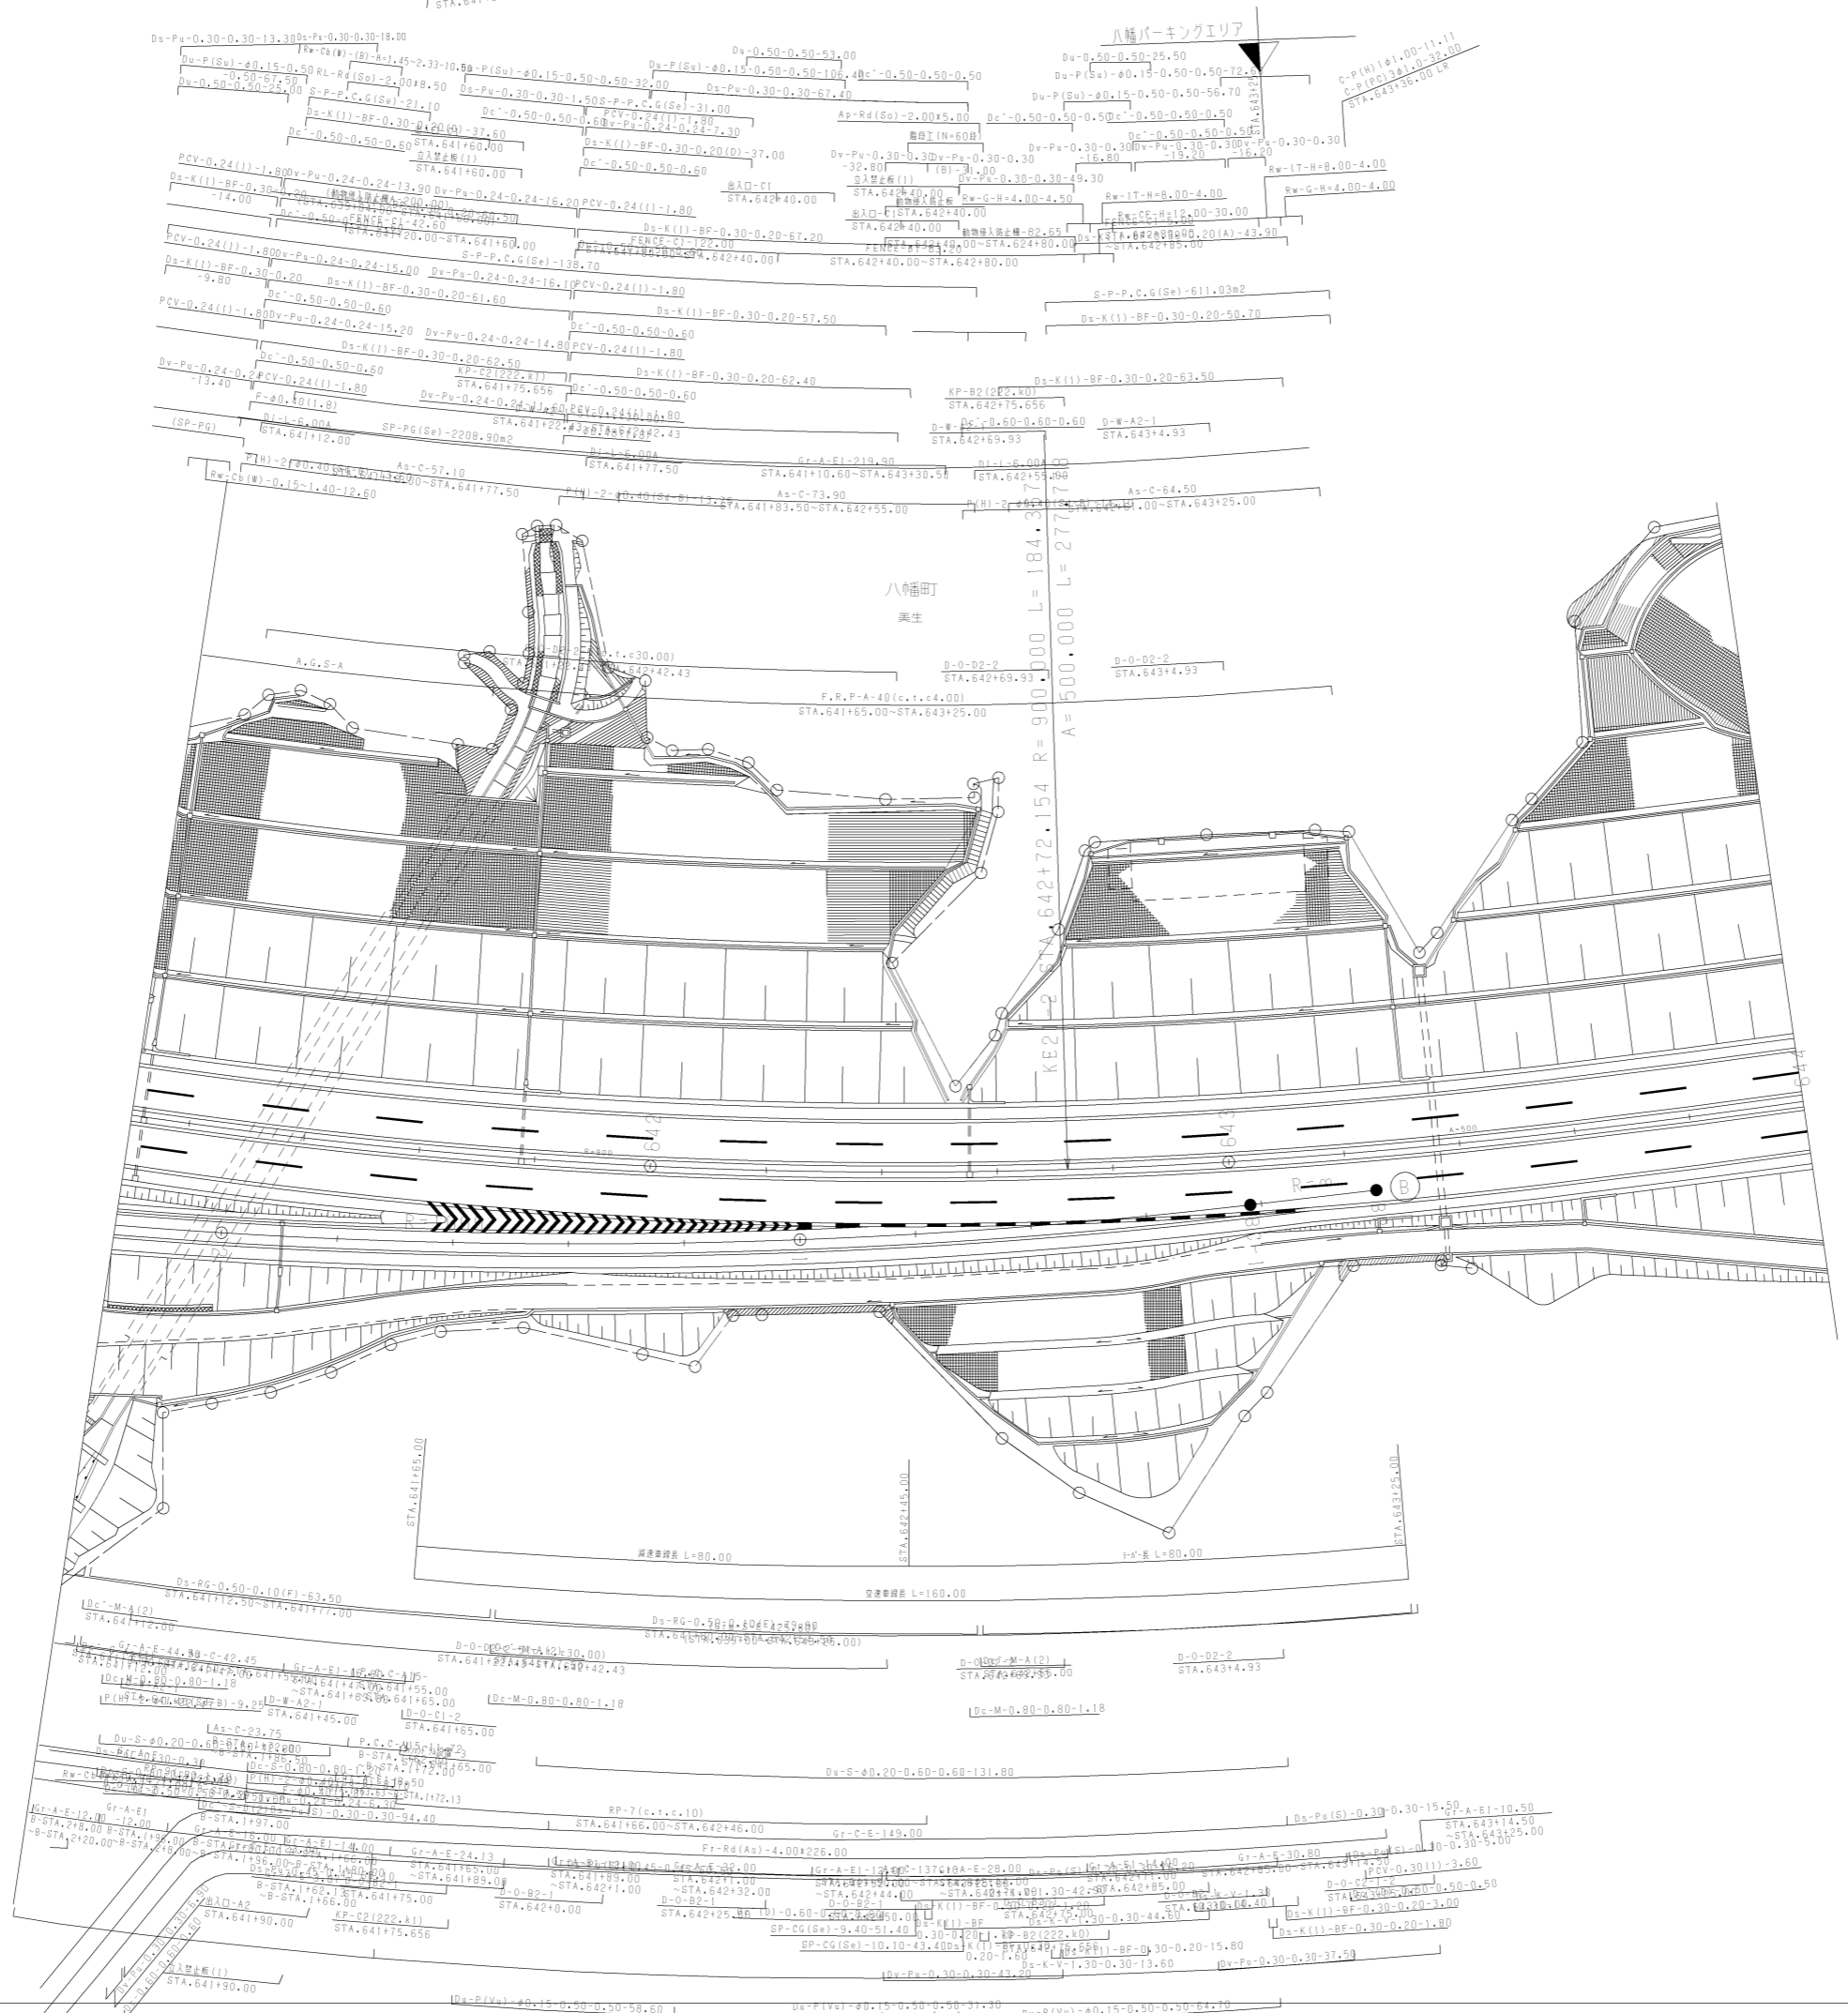

調整年月	適用
第2回 2012年3月	
第3回 2014年3月	
第4回 2021年03月	


山陽自動車道吹田山口線 山陽自動車道(尾道IC~三原久井IC)		
工種	管理用平面図	
名称	八幡パーキングエリア (4)	縮尺 1/500
		4 9
西日本高速道路(株)中国支社		

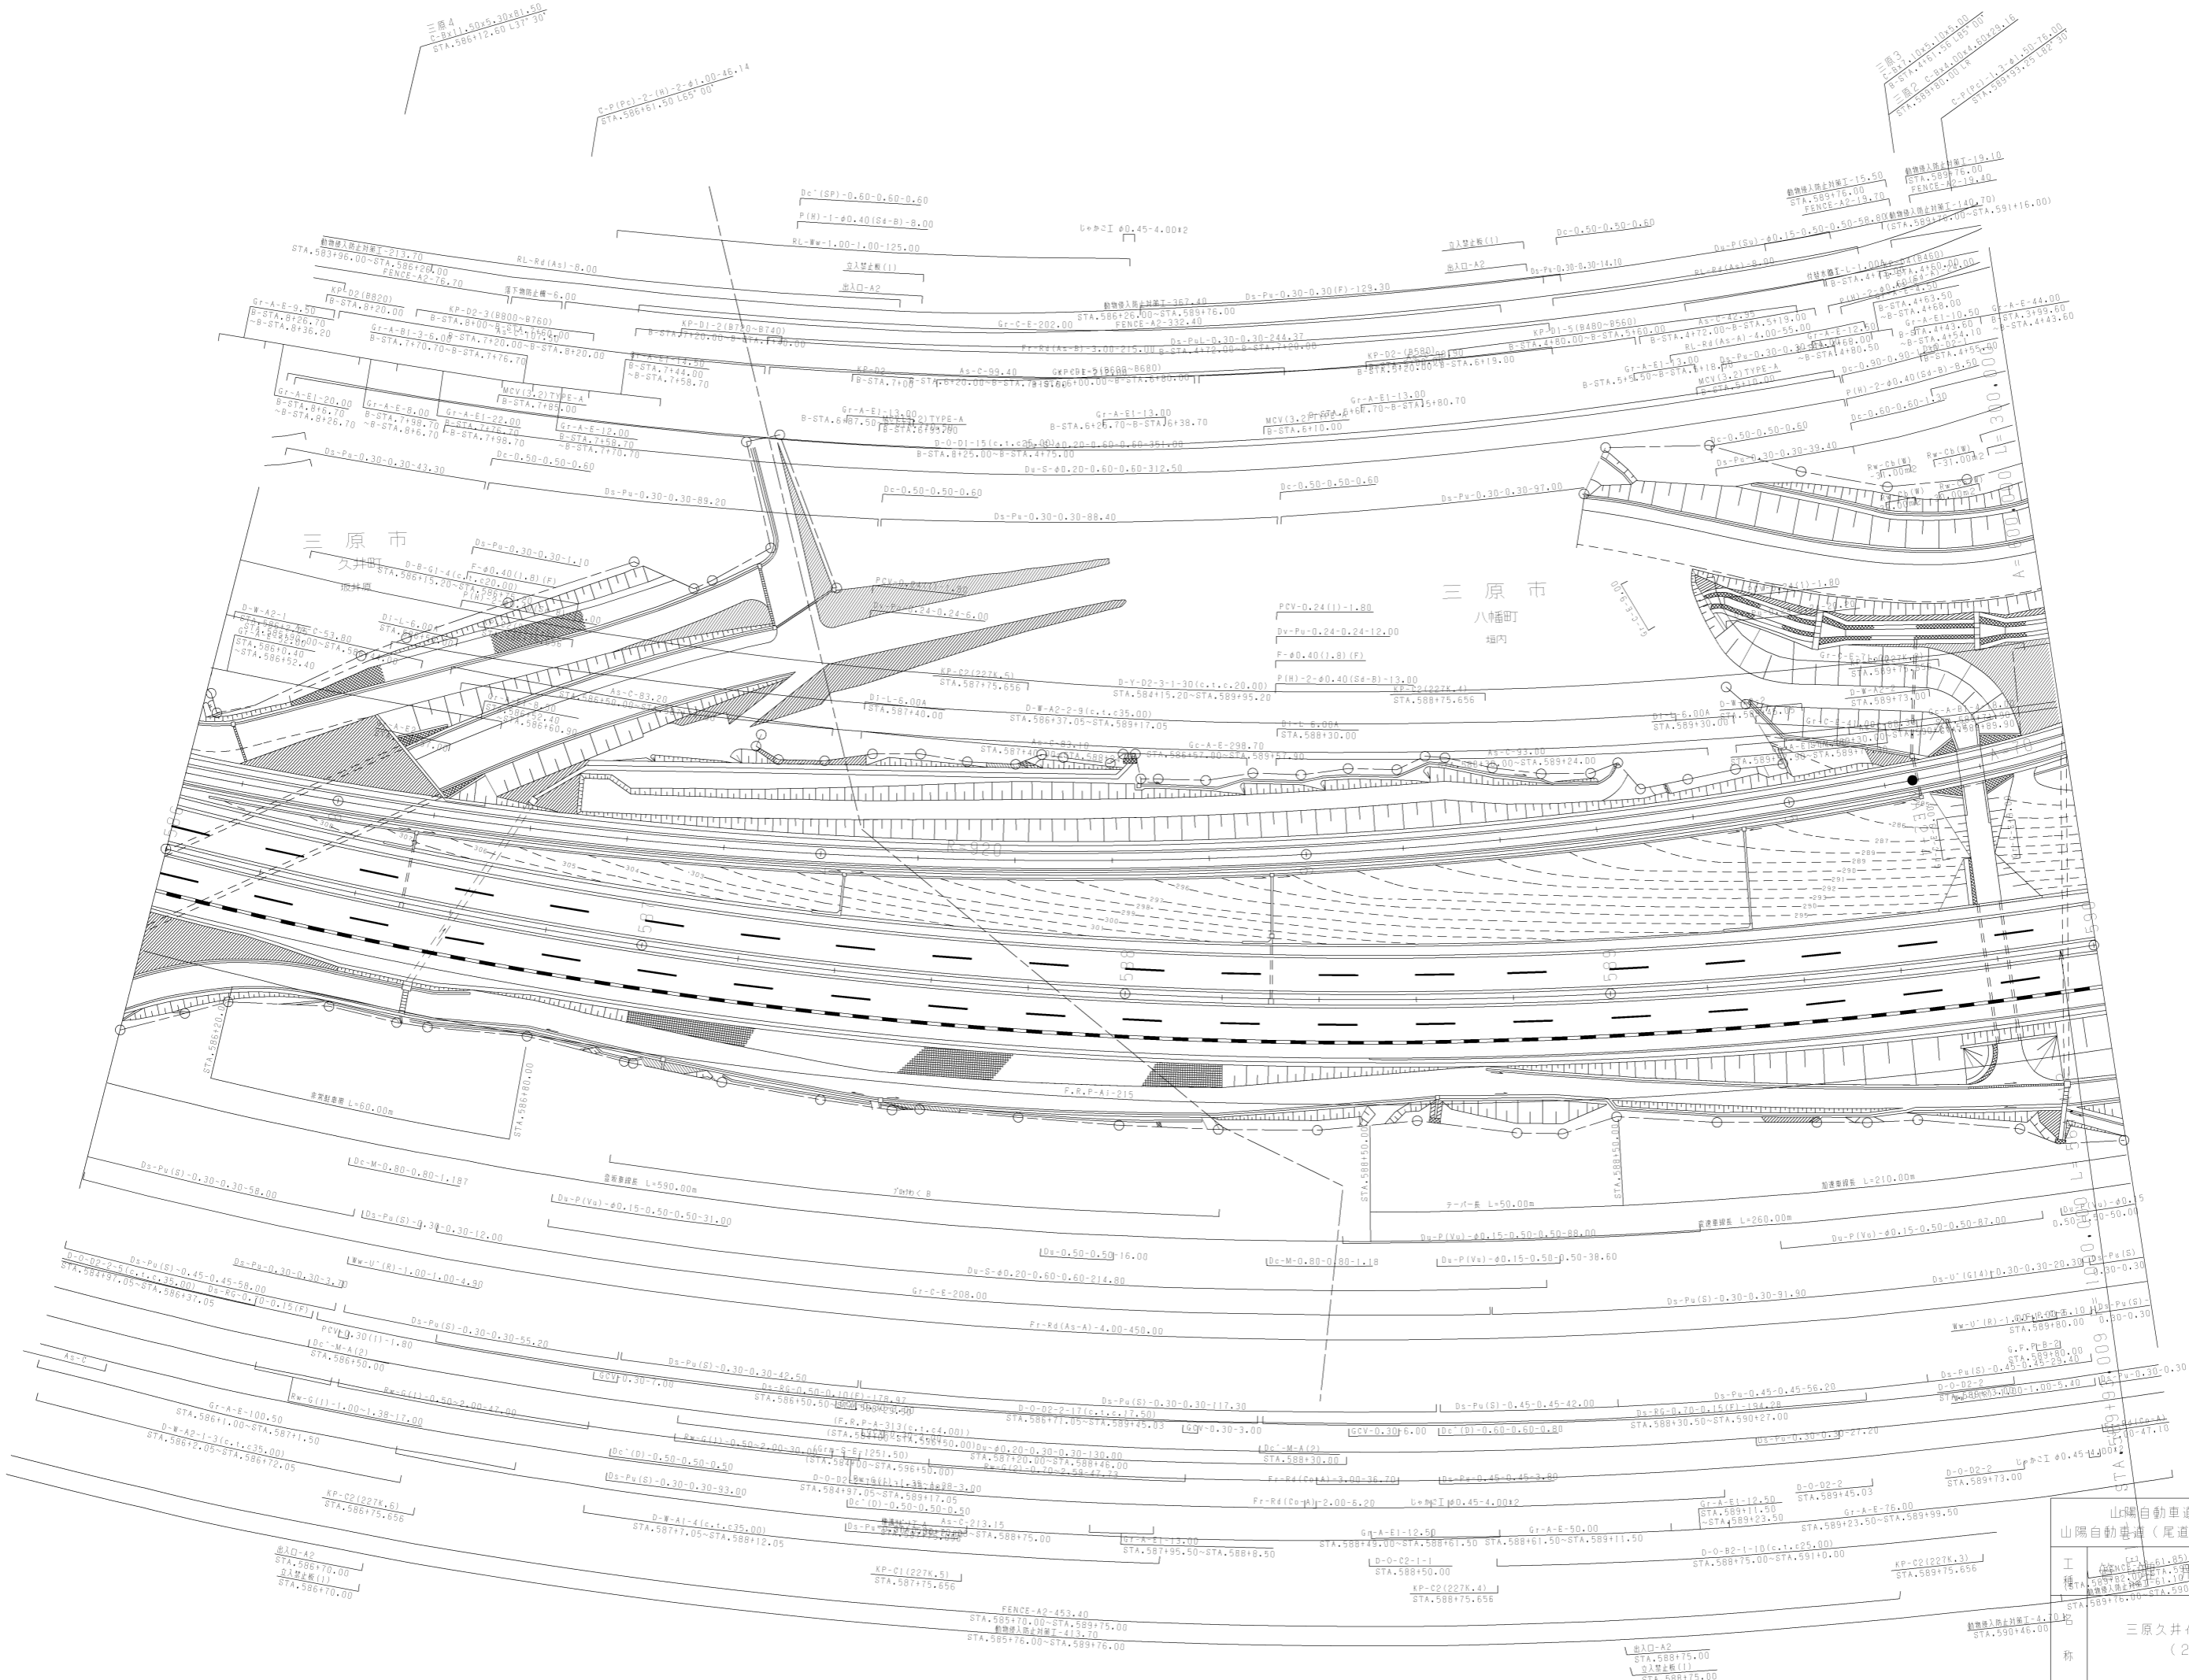

調整年月	適用
第5回 2014年3月	
第6回 2019年3月	
第7回 2020年03月	

山陽自動車道吹田山口線		
山陽自動車道(尾道IC~三原久井IC)		
工種	平面図	
名称	三原久井のりかき(2)	縮尺 1/500
		6/9


平坂舗装工事終点 三原舗装工事始点

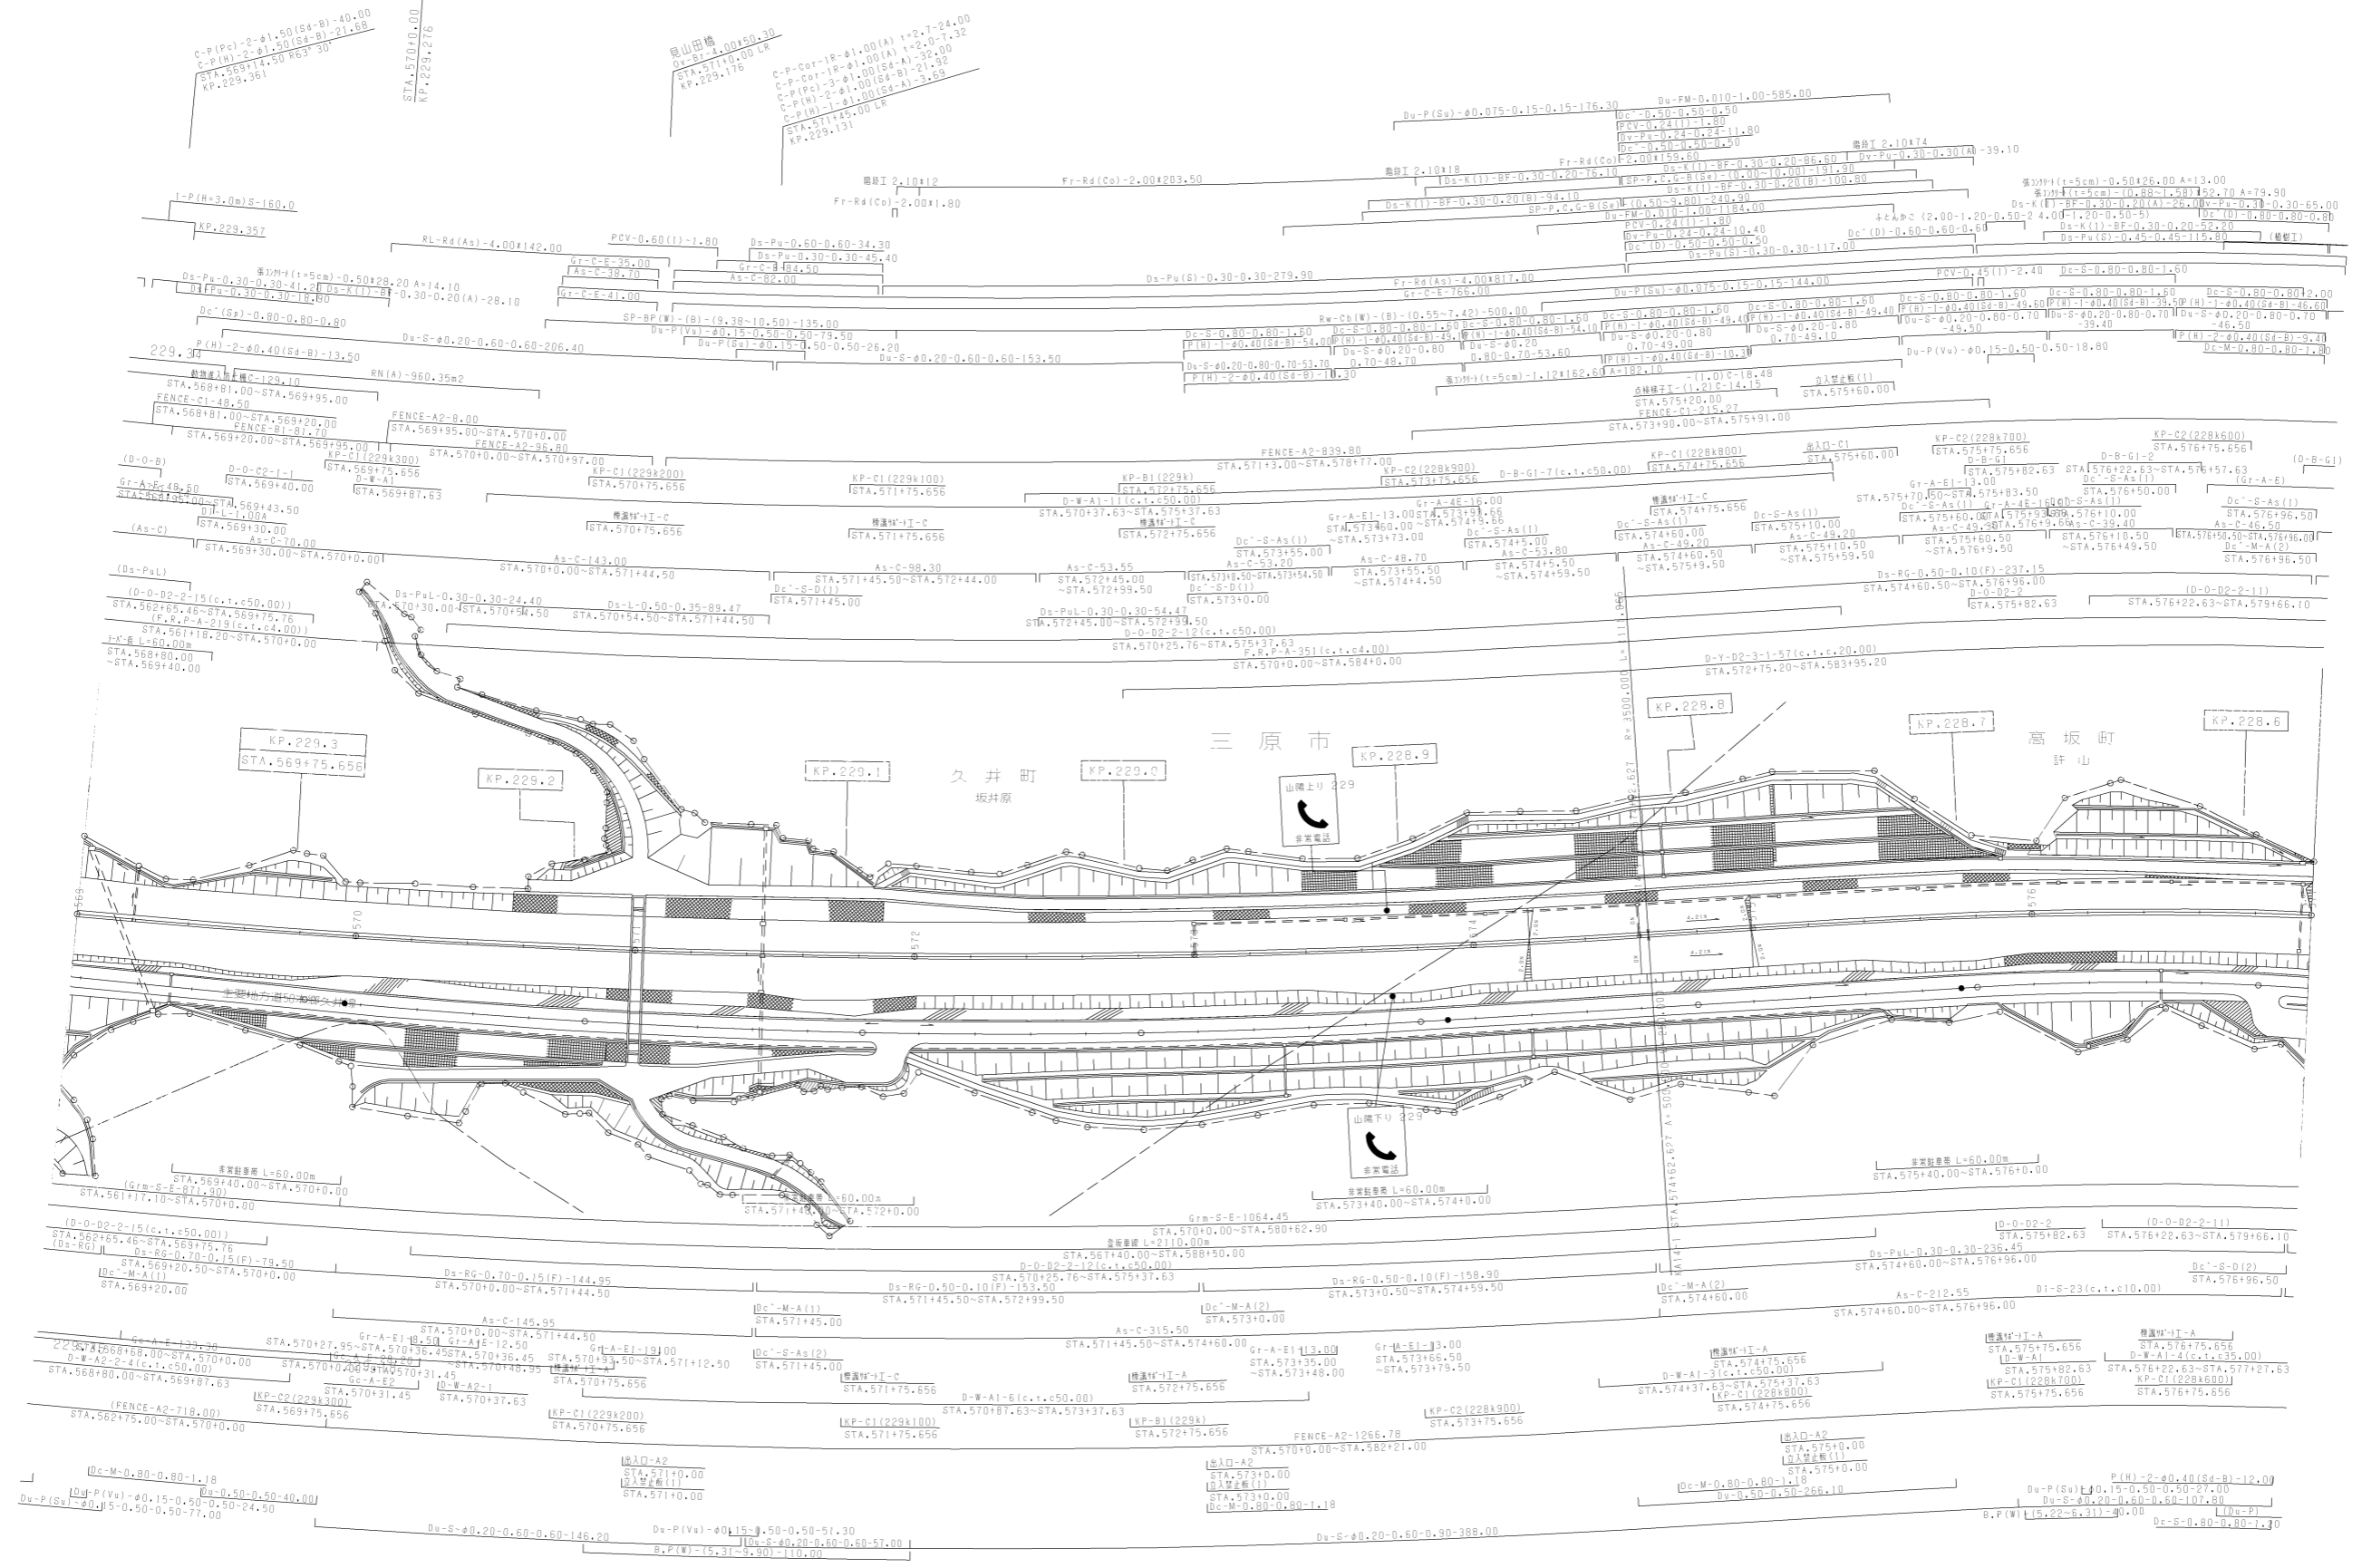

調査年月	適用
第3回 2011年3月	
第4回 2015年3月	
第5回 2021年03月	


山陽自動車道吹田山口線 山陽自動車道(三原久井~本郷)		
工種	管理用平面図	
名称	KP.229.375 ~ KP.228.575 STA.569+00 ~ STA.577+00	縮尺 1/1000
		2 16

西日本高速道路(株)中国支社

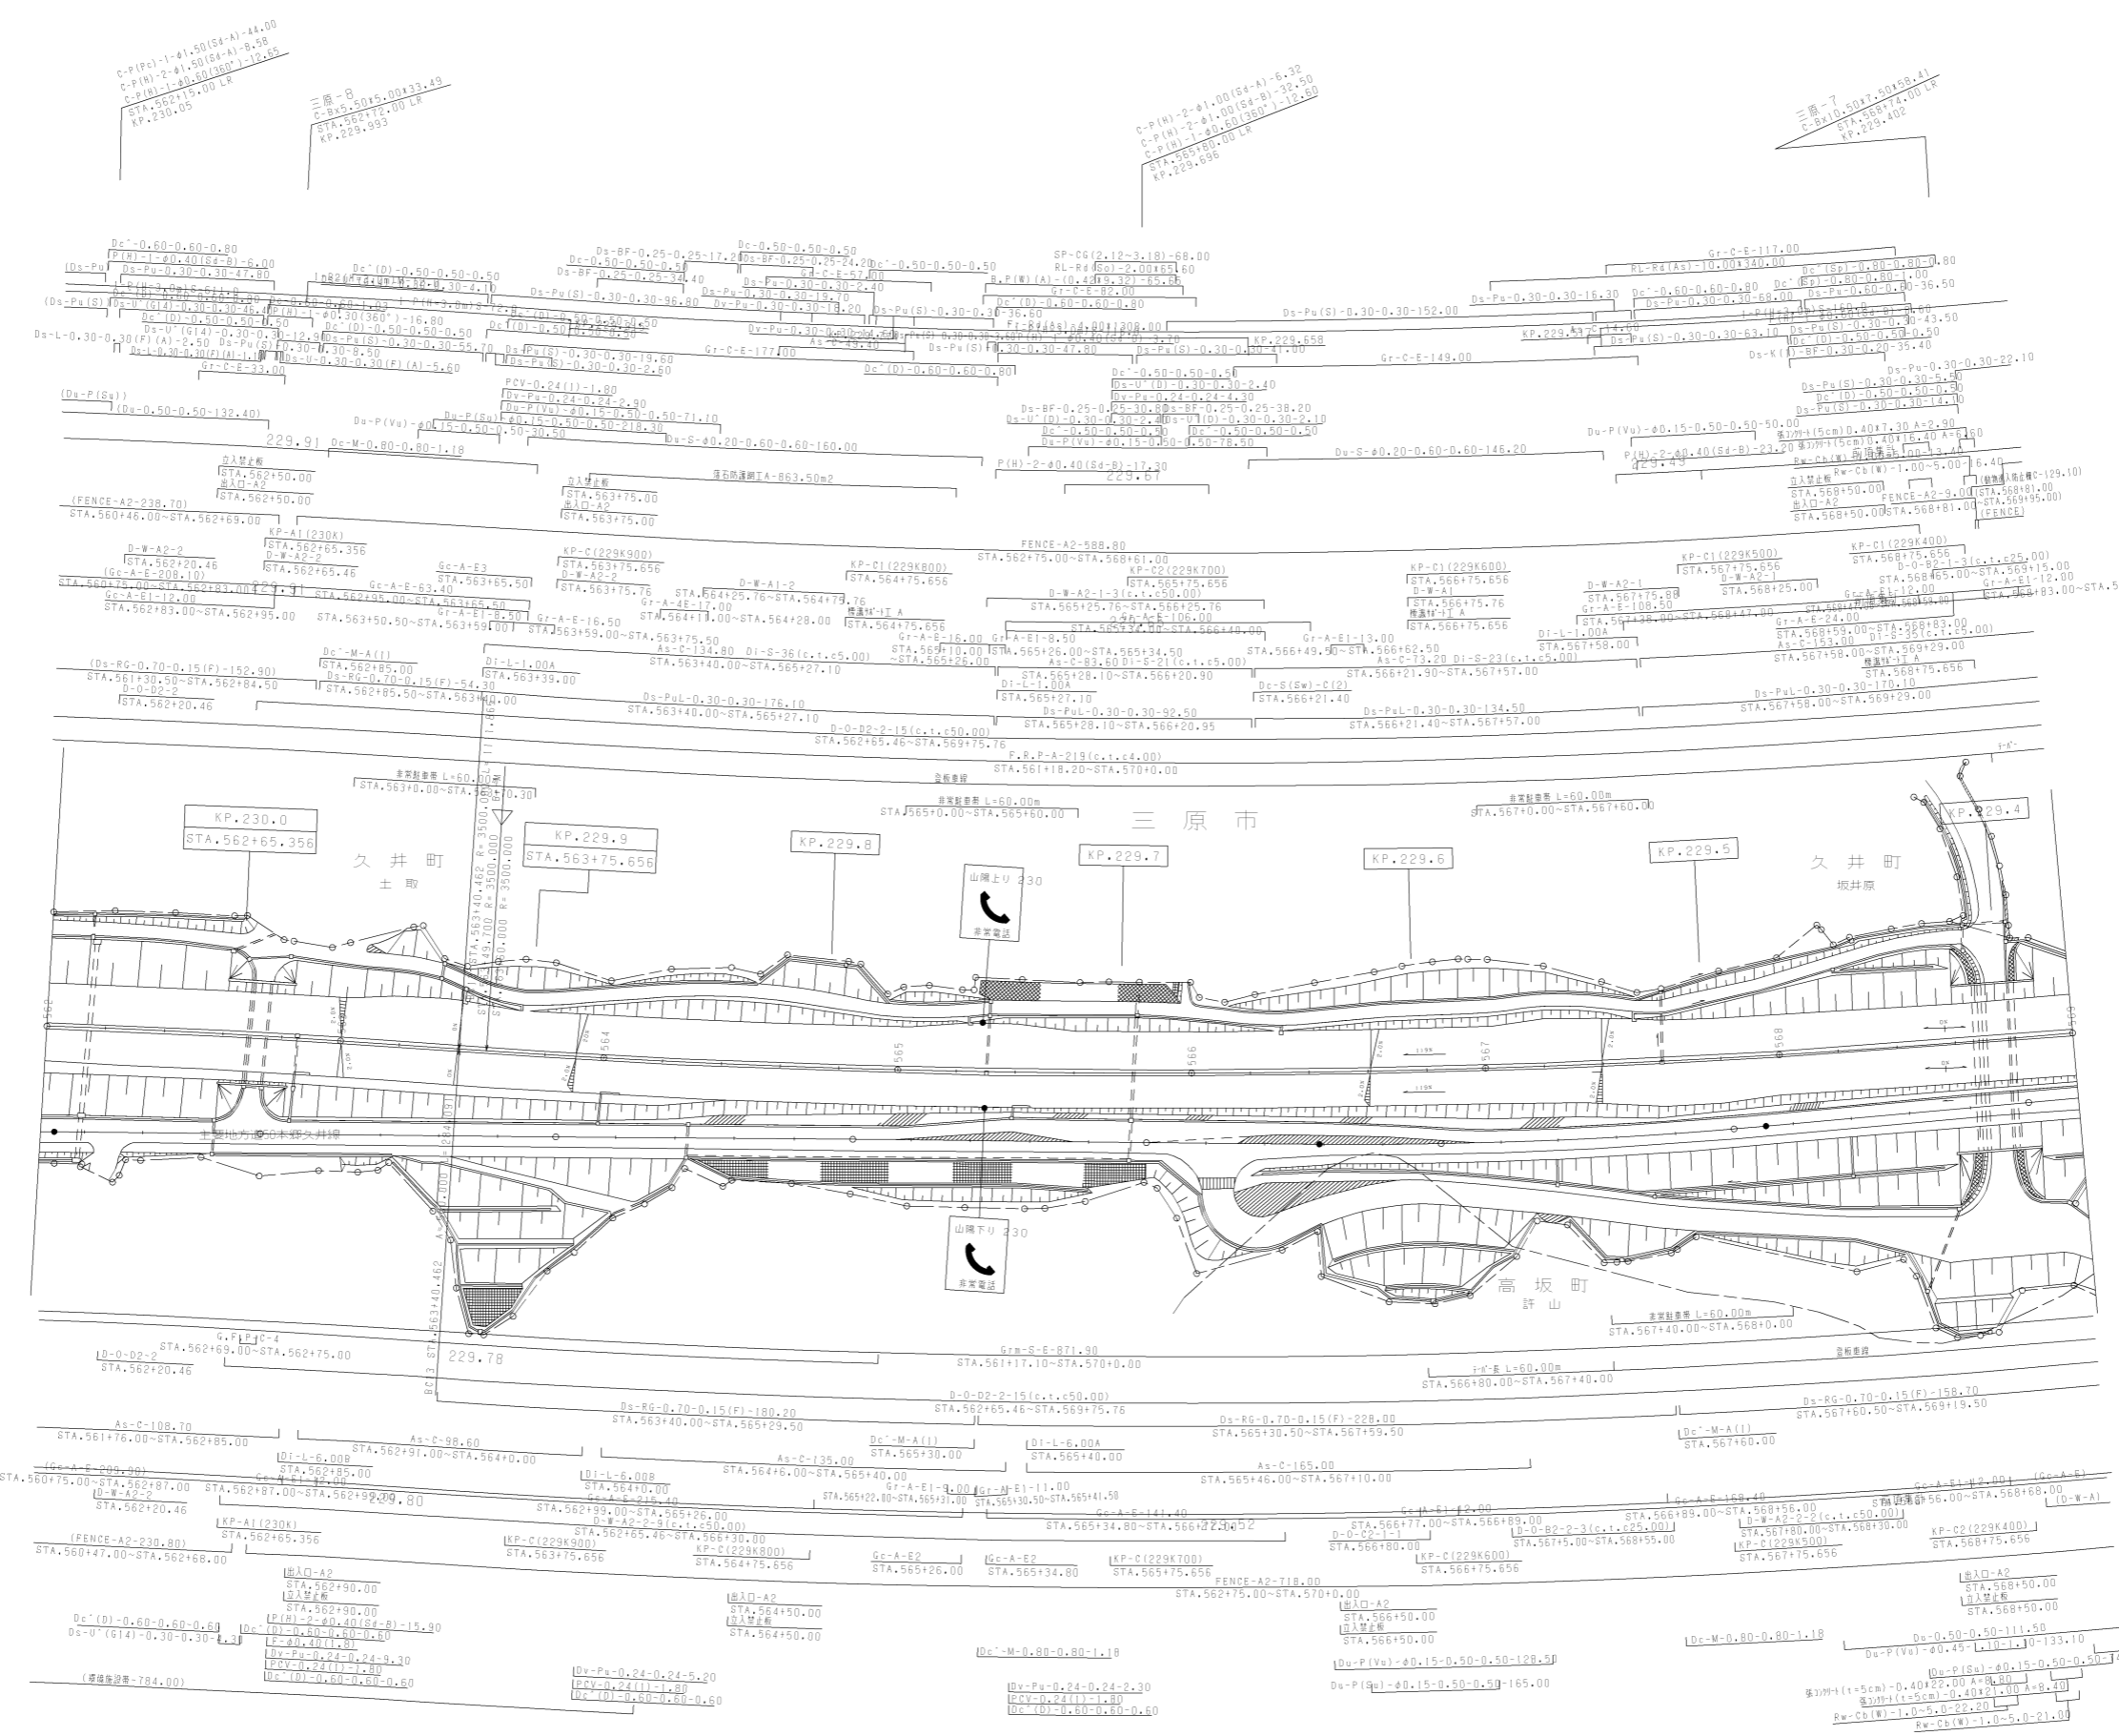

調整年月	適用
第1回 2006年3月	
第2回 2015年3月	
第3回 2017年3月	

山陽自動車道吹田山口線 山陽自動車道(三原久井~本郷)		
工種	管理用平面図	
名称	KP.230.065 ~ KP.229.375 STA.562+00 ~ STA.569+00	縮尺 1/1000 3 16



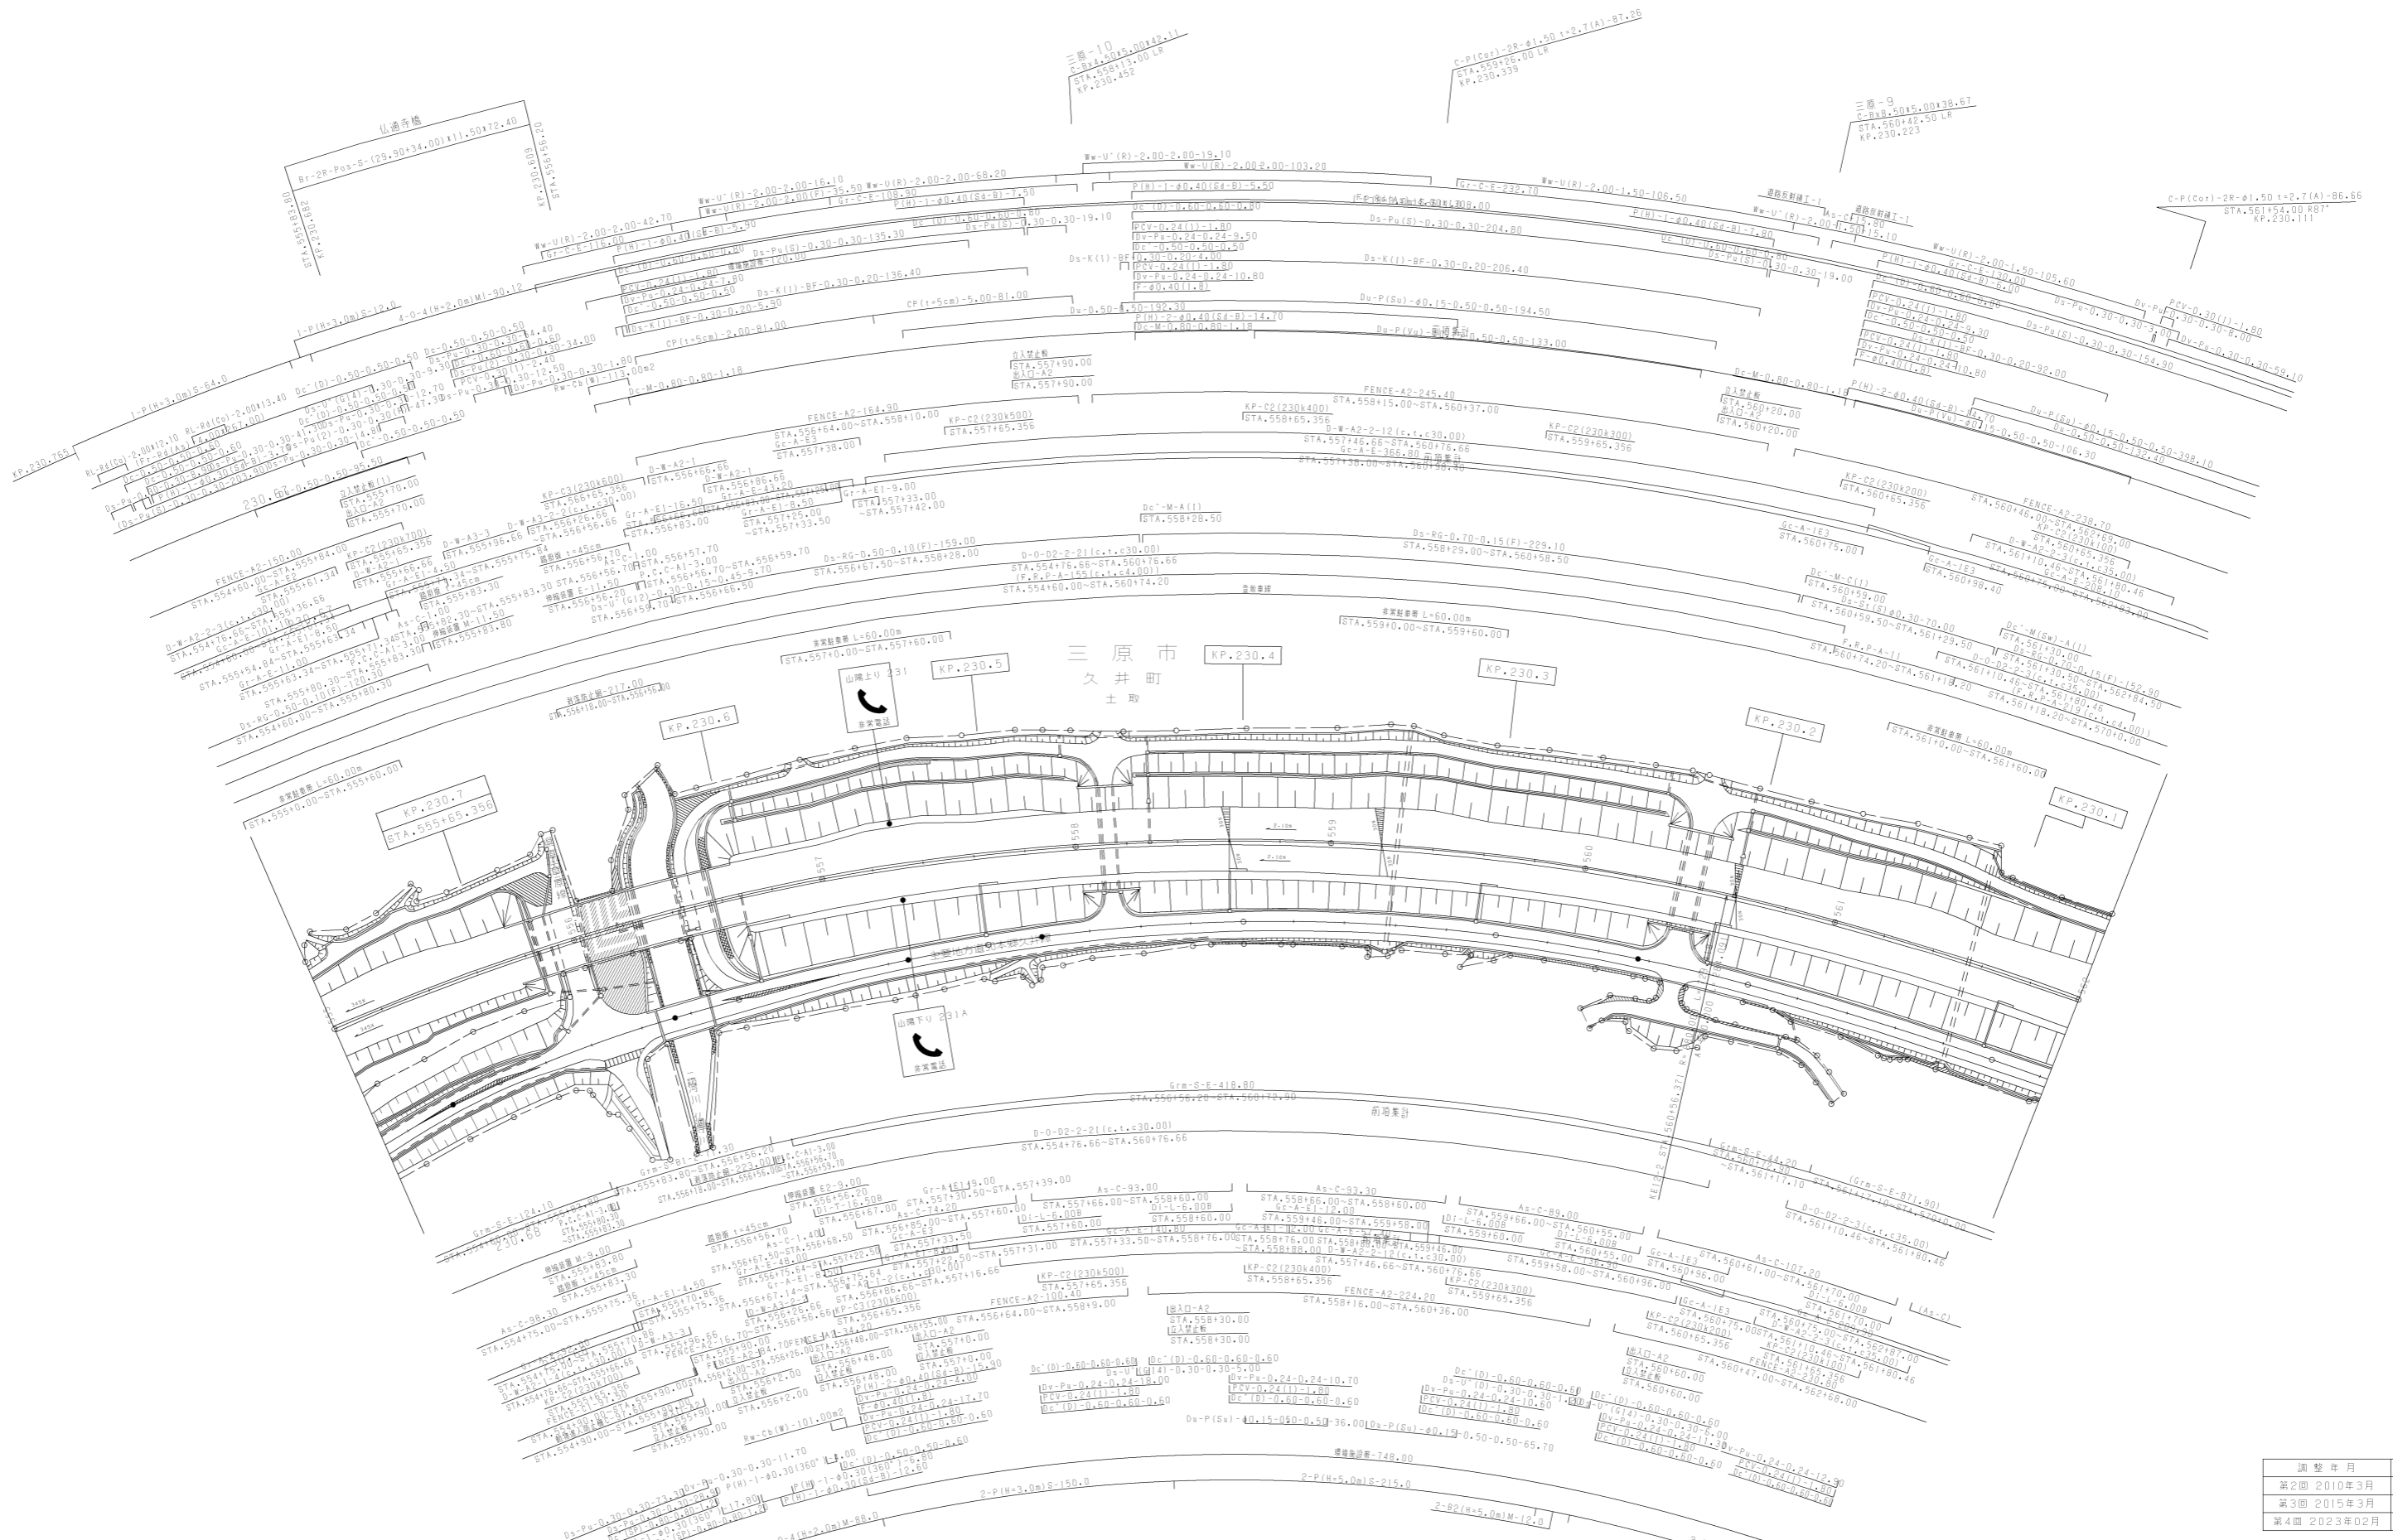


調整年月	適用
第2回 2010年3月	
第3回 2015年3月	
第4回 2023年02月	

山陽自動車道吹田山口線 山陽自動車道(三原久井~本郷)		
工種	管理用平面図	
名称	KP.230.75 ~ KP.230.065 STA.555+00 ~ STA.562+00	縮尺 1/1000 4 16

西日本高速道路(株)中国支社


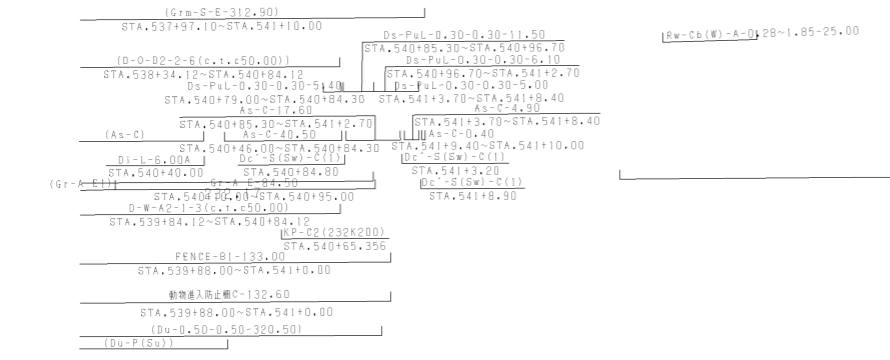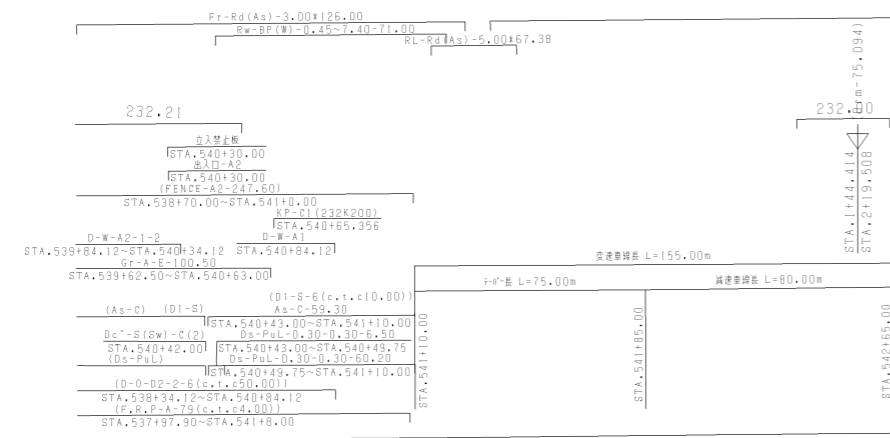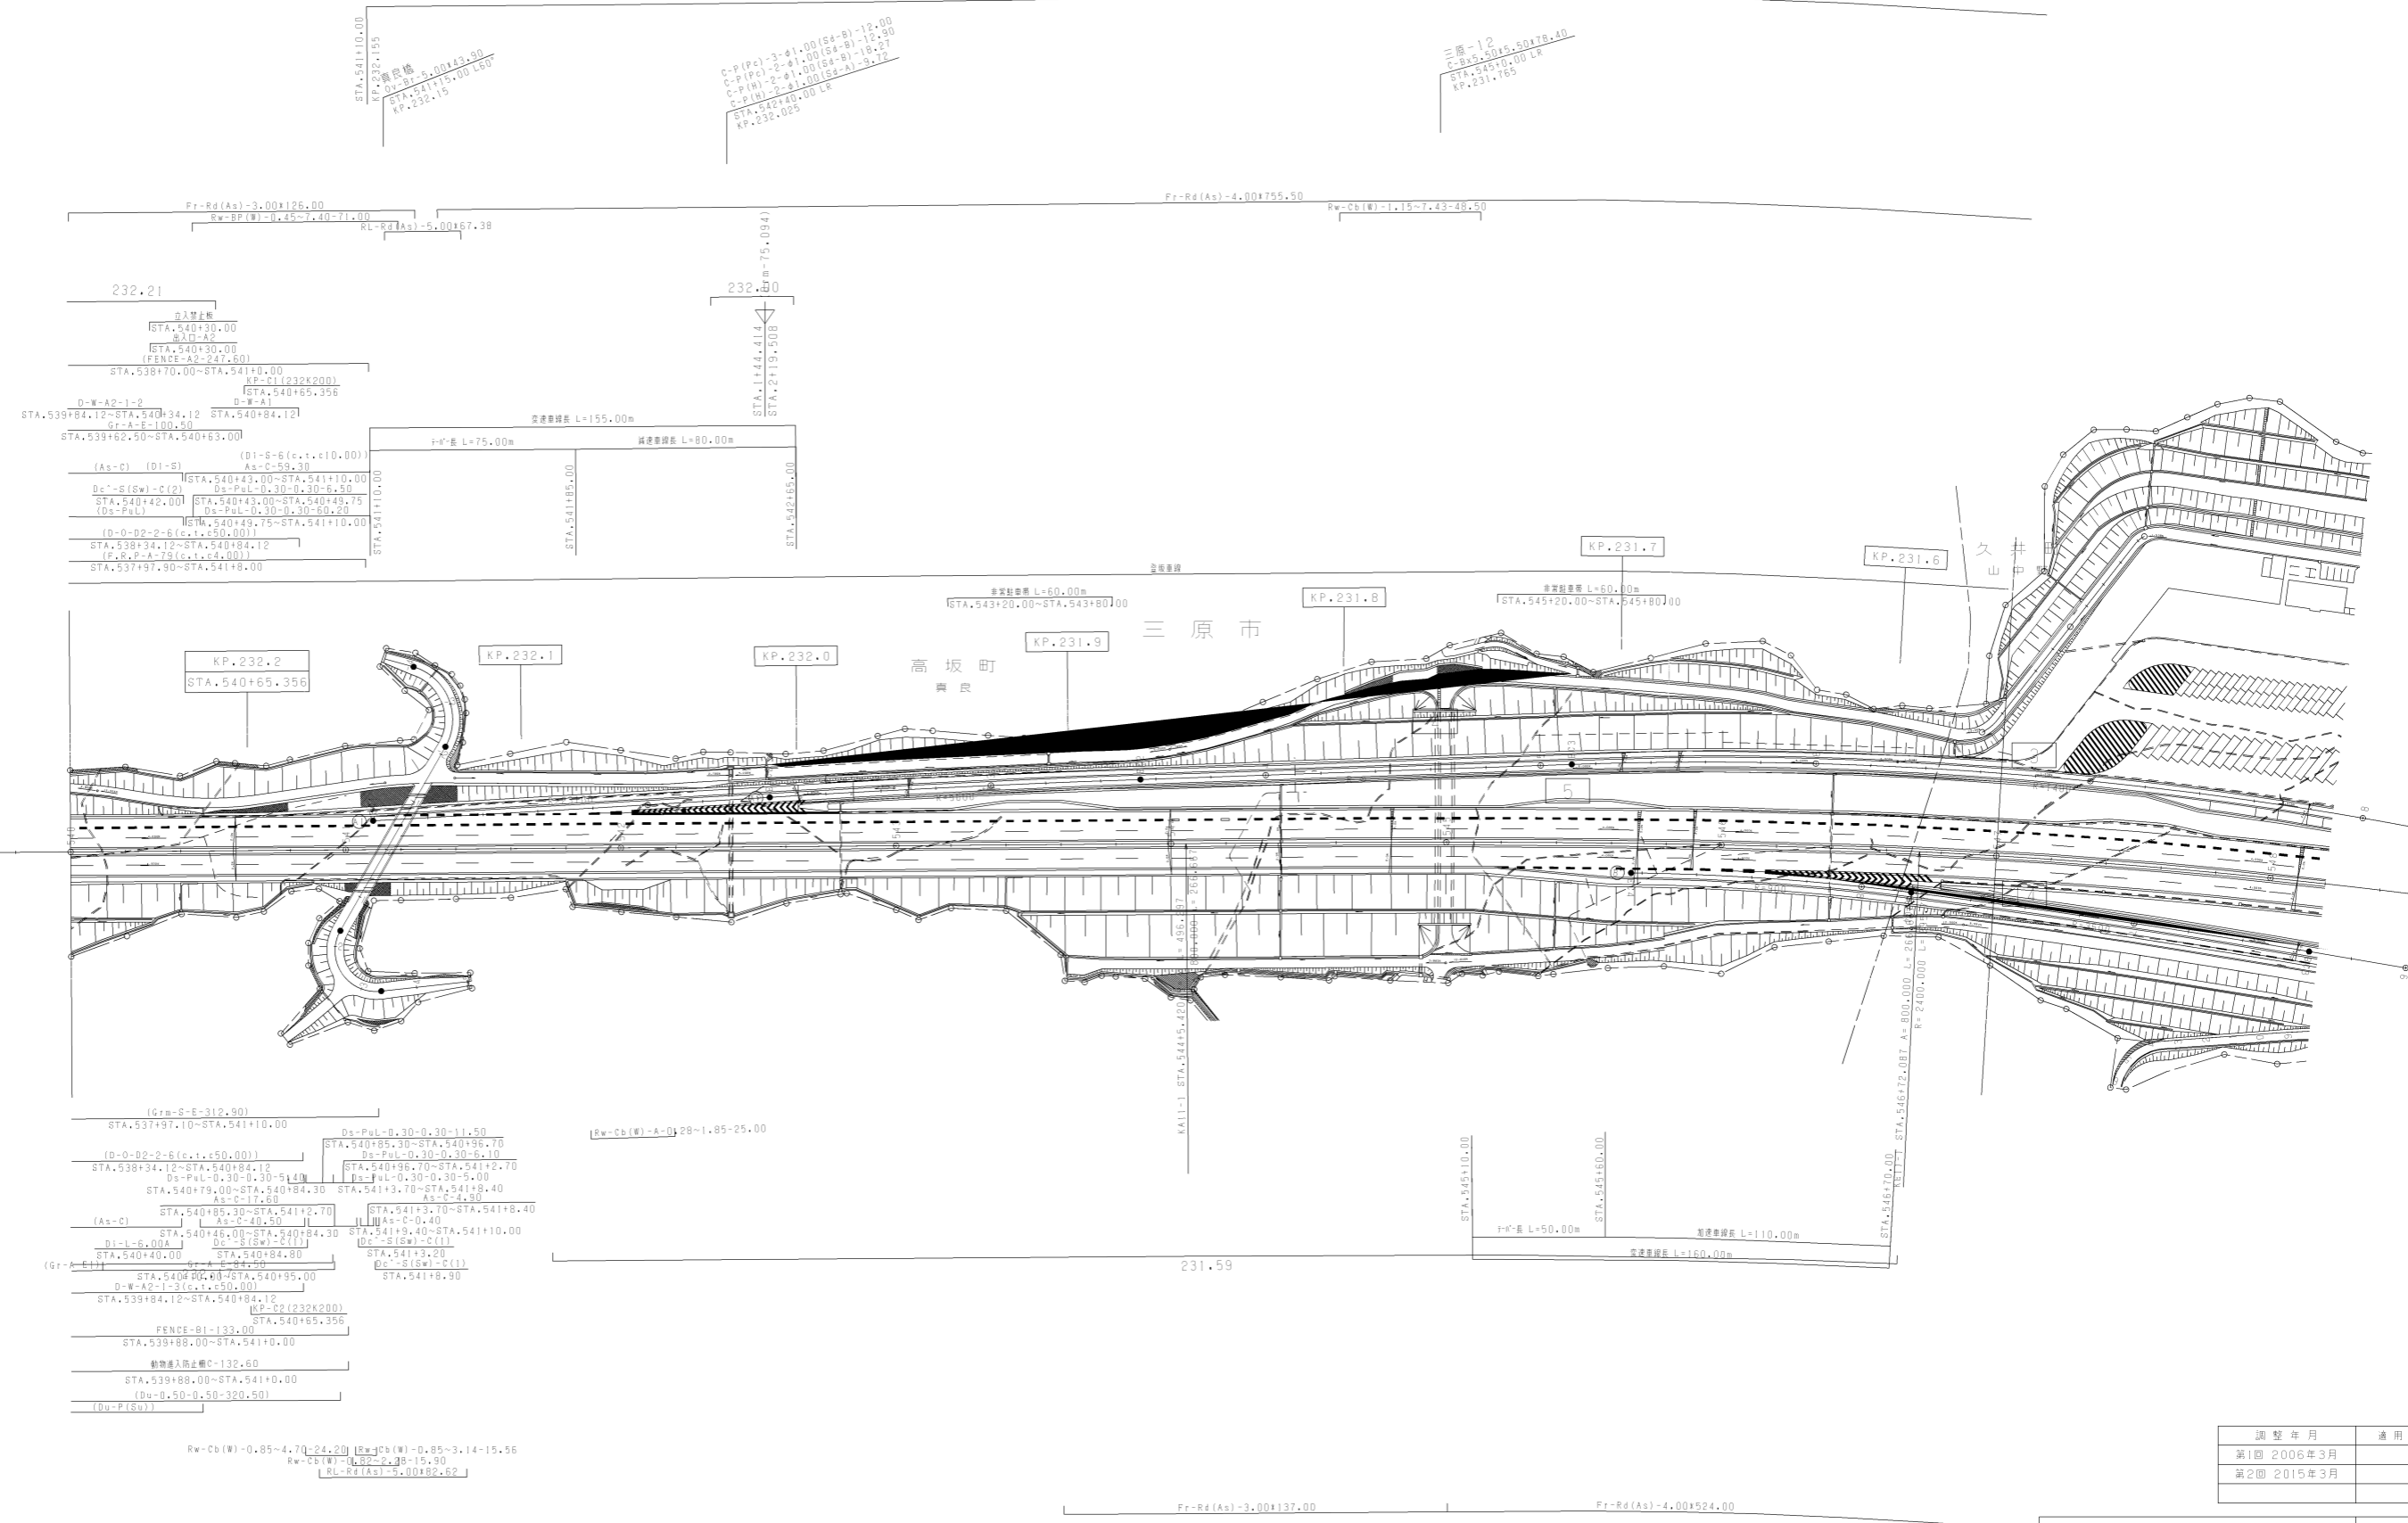


Rw-Cb(W)-0.85~4.7Q-24.20 | Rw-Cb(W)-0.85~3.14-15.56  

Fr-Rd(As)-3.00+137.00 | Fr-Rd(As)-4.00+524.00


調整年月	適用
第1回 2006年3月	
第2回 2015年3月	


山陽自動車道吹田山口線 山陽自動車道(三原久井~本郷)		
工種	管理用平面図	
名称	KP.232.265 ~ KP.231.565 STA.540+00 ~ STA.547+00	縮尺 1/1000 6 16
西日本高速道路(株)中国支社		

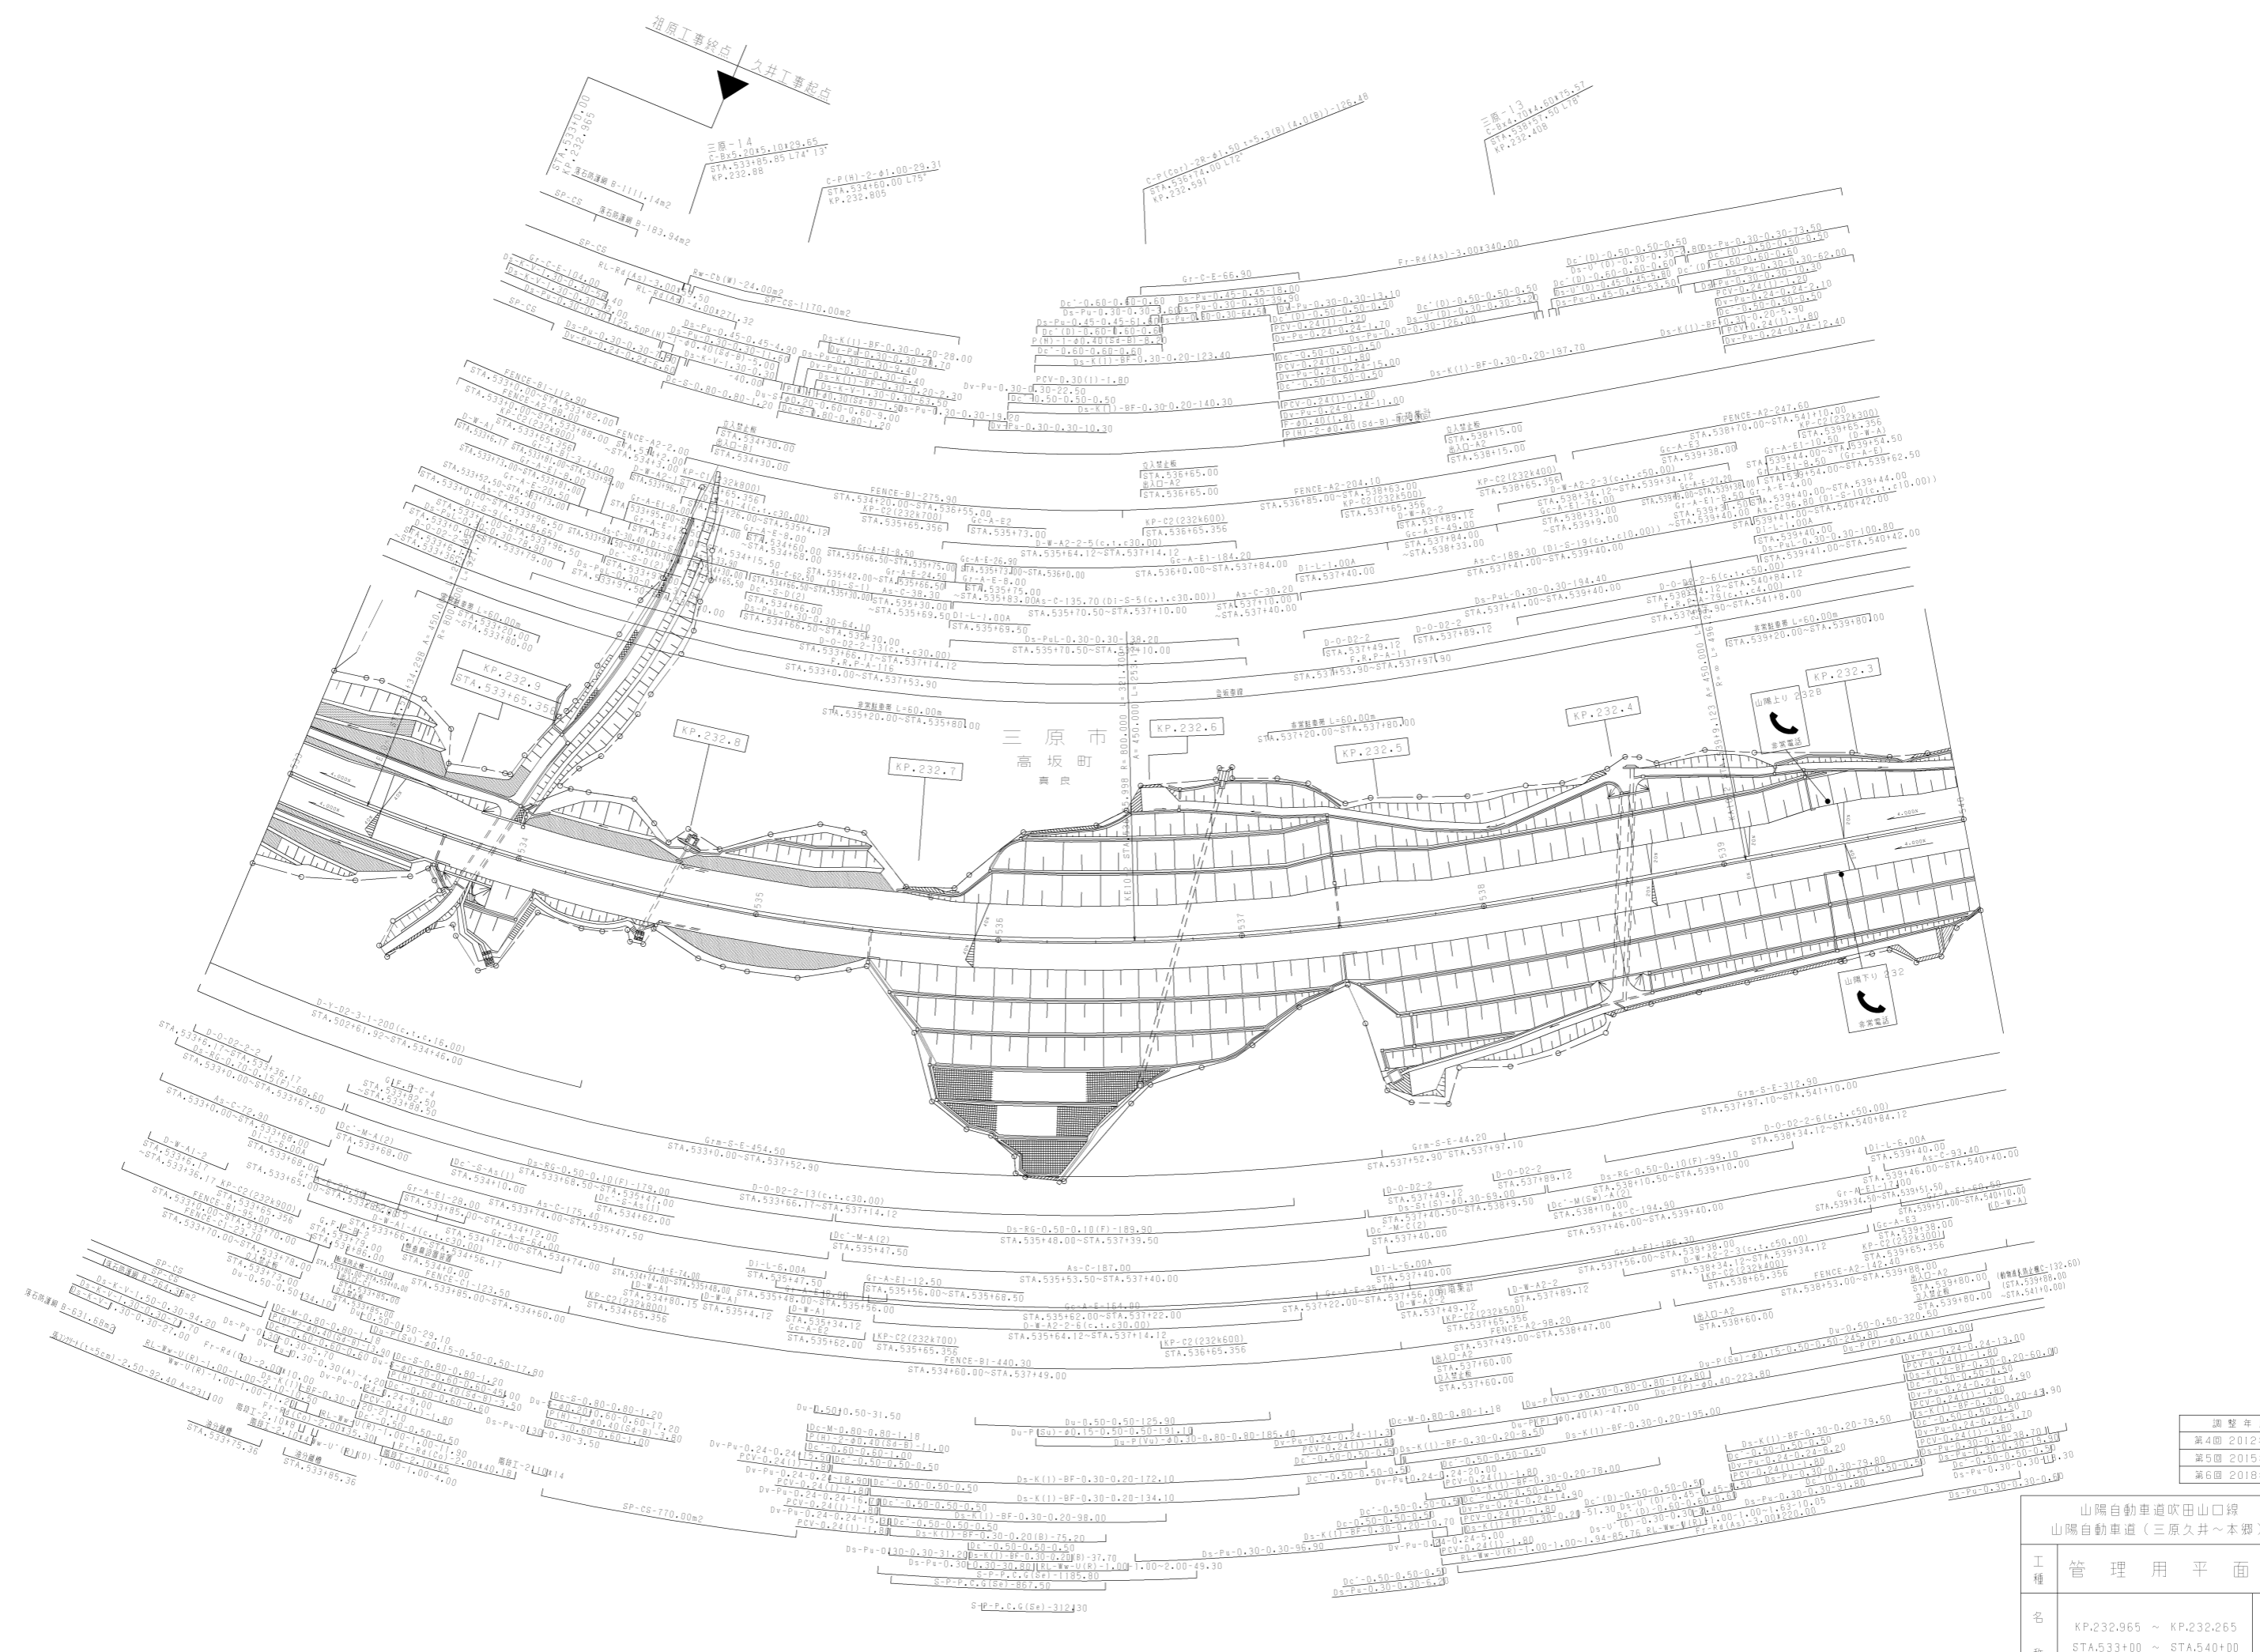

山陽自動車道吹田山口線 山陽自動車道(三原久井~本郷)		
工種	管理用平面図	
名称	KP.232.965 ~ KP.232.265 STA.533+00 ~ STA.540+00	縮尺 1/1000
		7 16


調整年月	適用

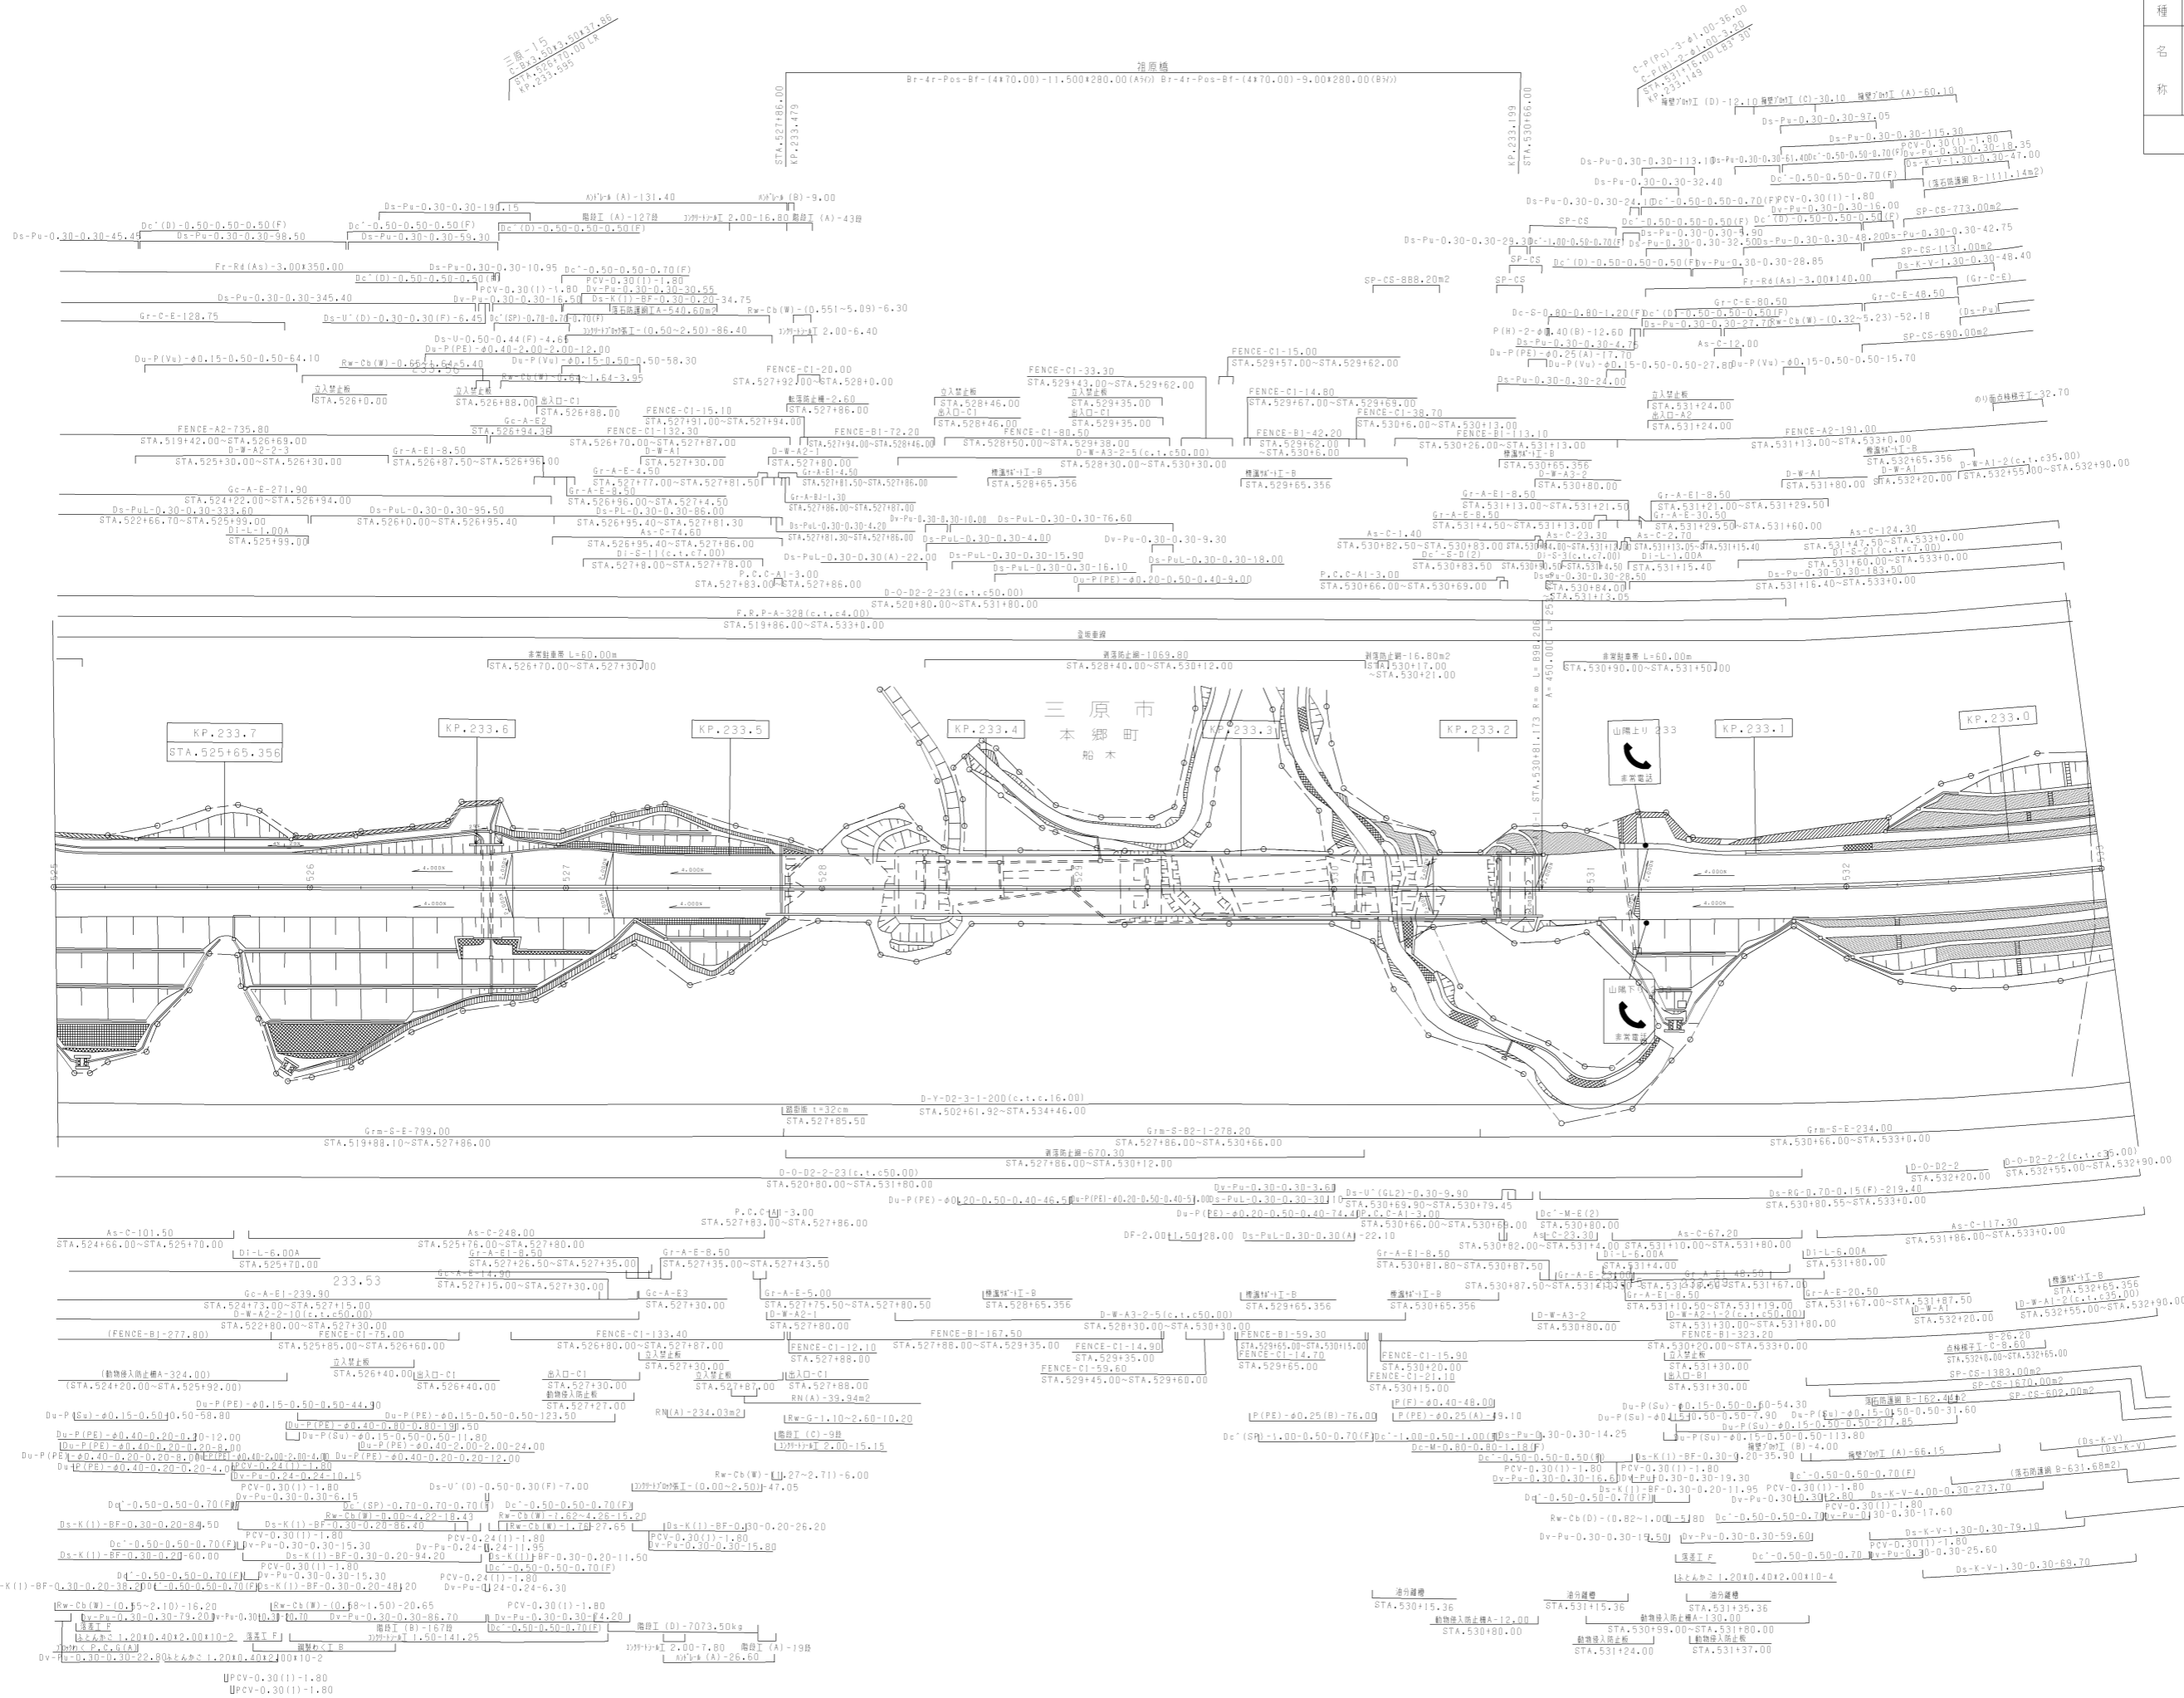

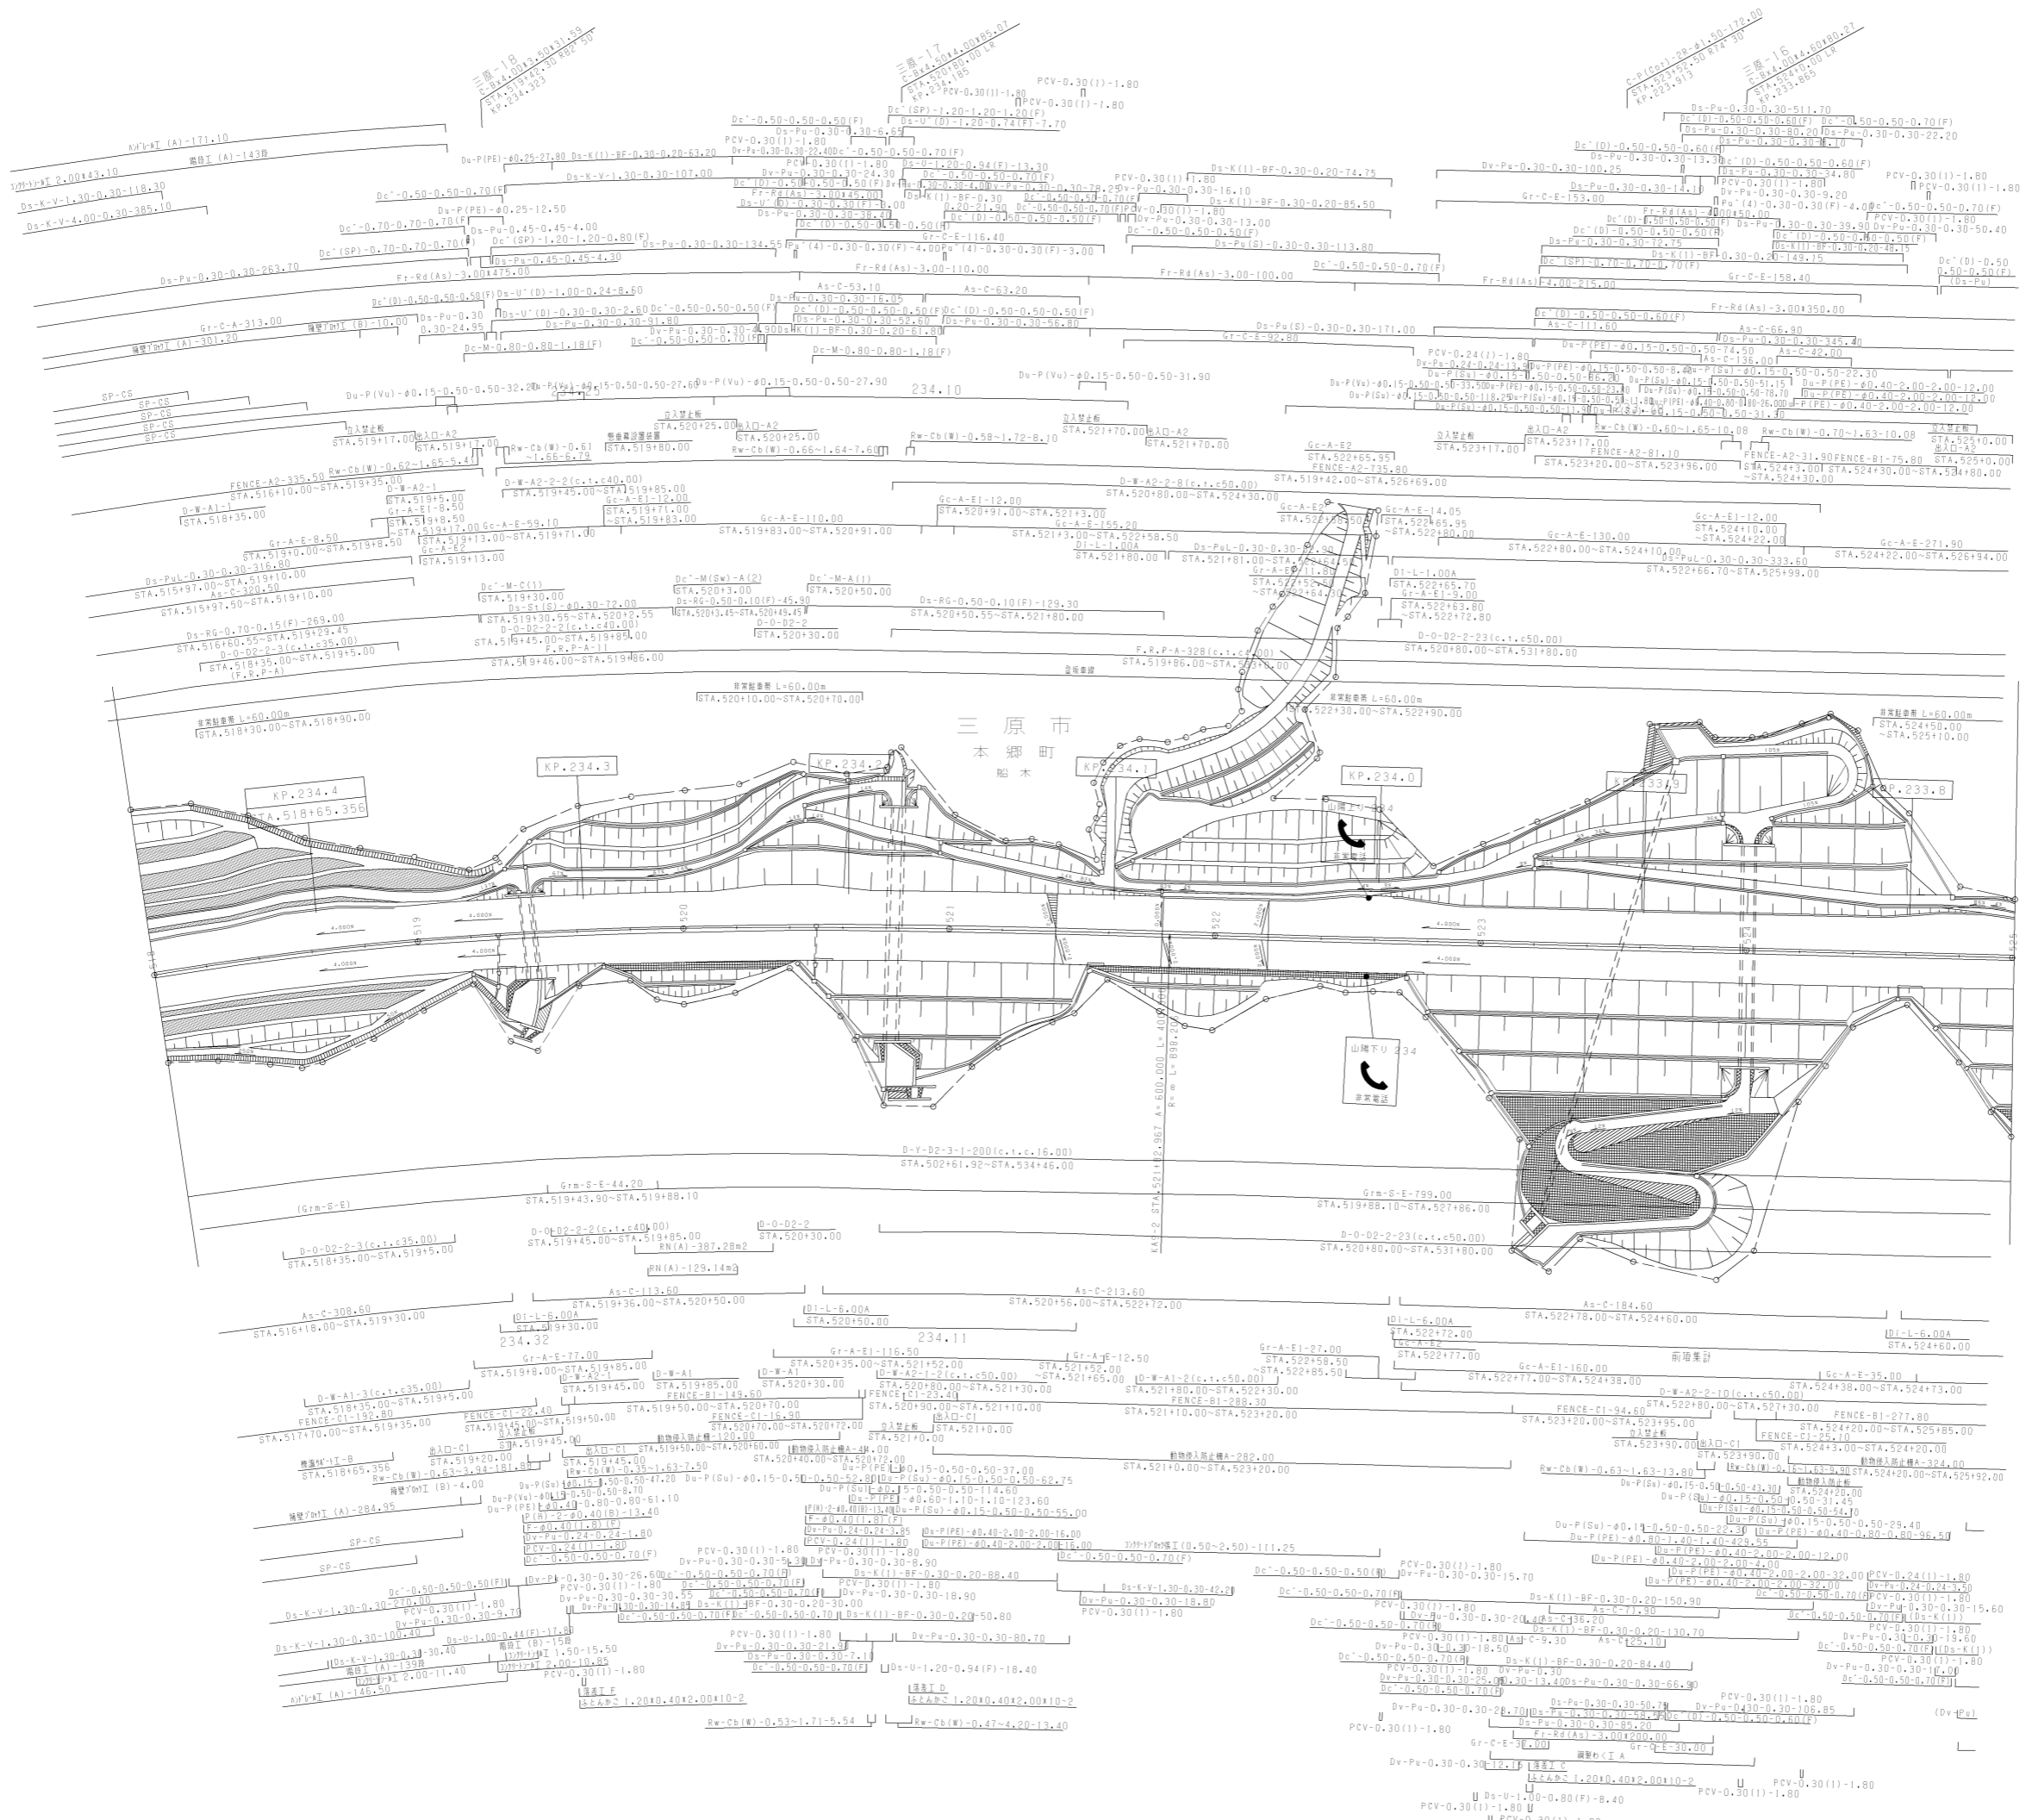

調整年月	適用
第4回 2011年3月	
第5回 2012年3月	
第6回 2015年3月	


工種	山陽自動車道吹田山口線 山陽自動車道(三原久井~本郷)		
	管理用平面図		
名称	KP.234.465 ~ KP.233.765	縮尺	1/1000
	STA.518+00 ~ STA.525+00		9 16
西日本高速道路(株)中国支社			

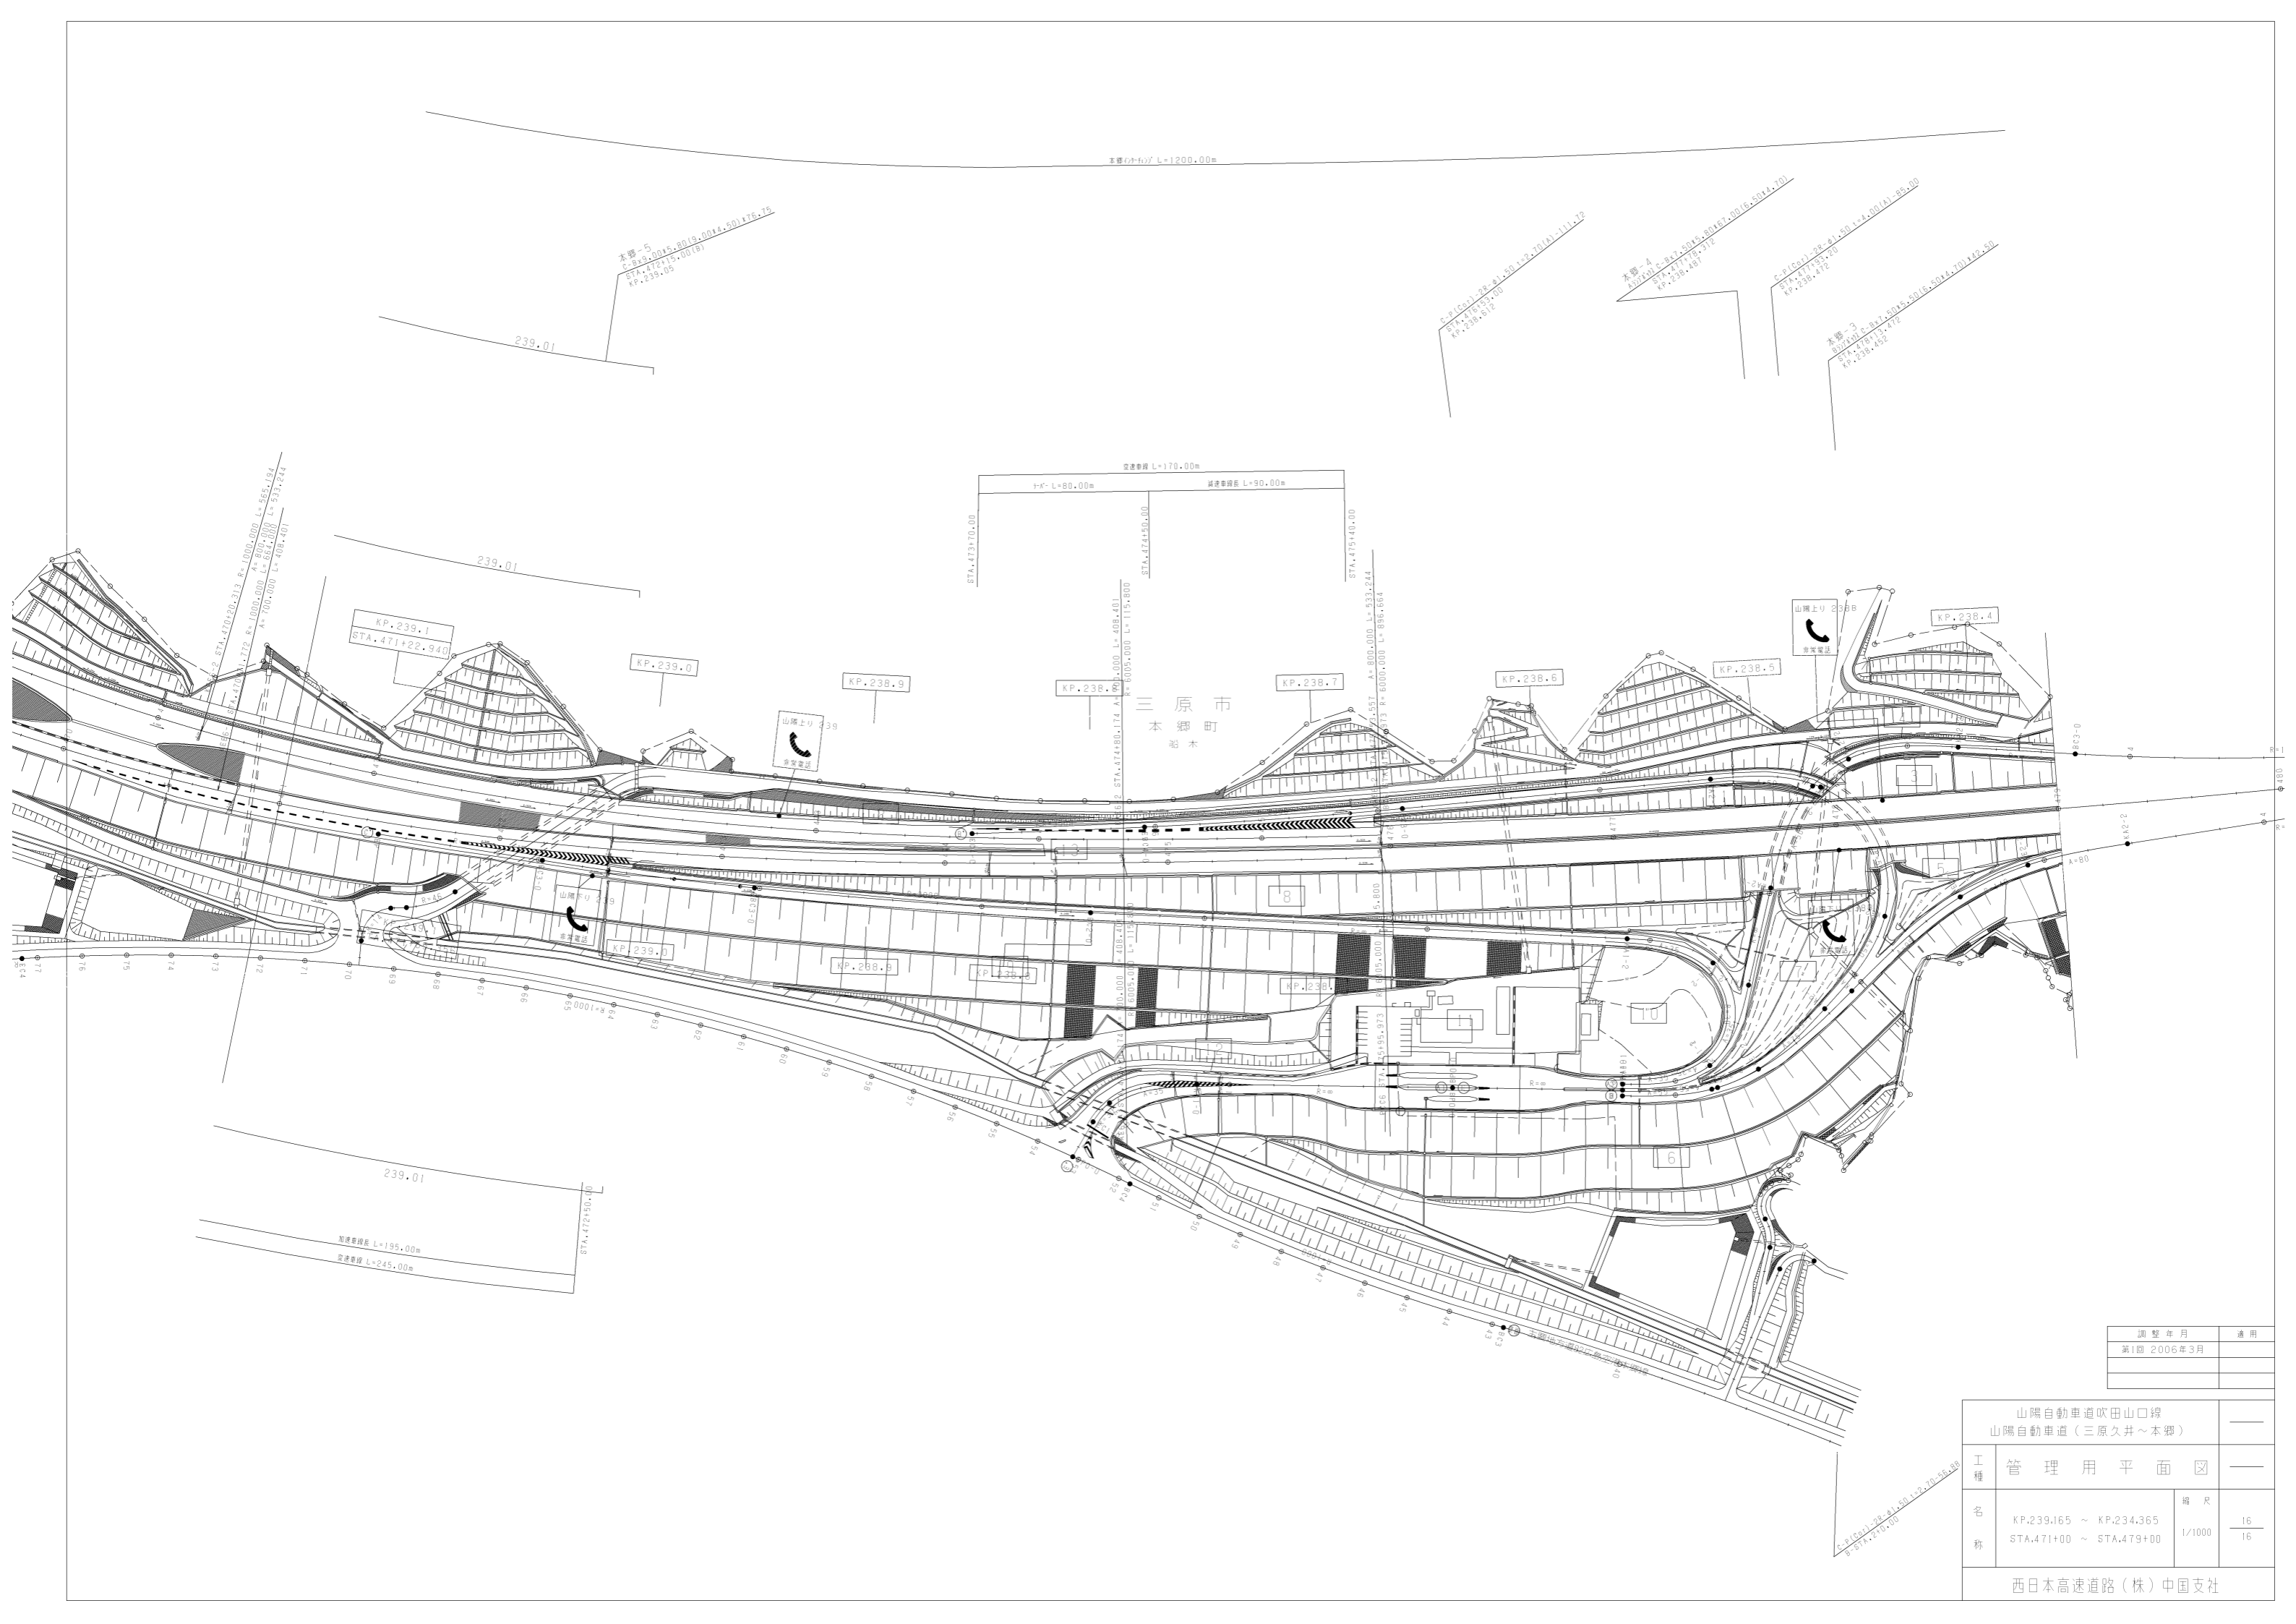

調整年月	適用
第1回 2006年3月	

山陽自動車道吹田山口線		
山陽自動車道(三原久井~本郷)		
工種	管理用平面図	—
名称	KP.239.165 ~ KP.234.365 STA.471+00 ~ STA.479+00	縮尺 1/1000 16 16


西日本高速道路(株)中国支社

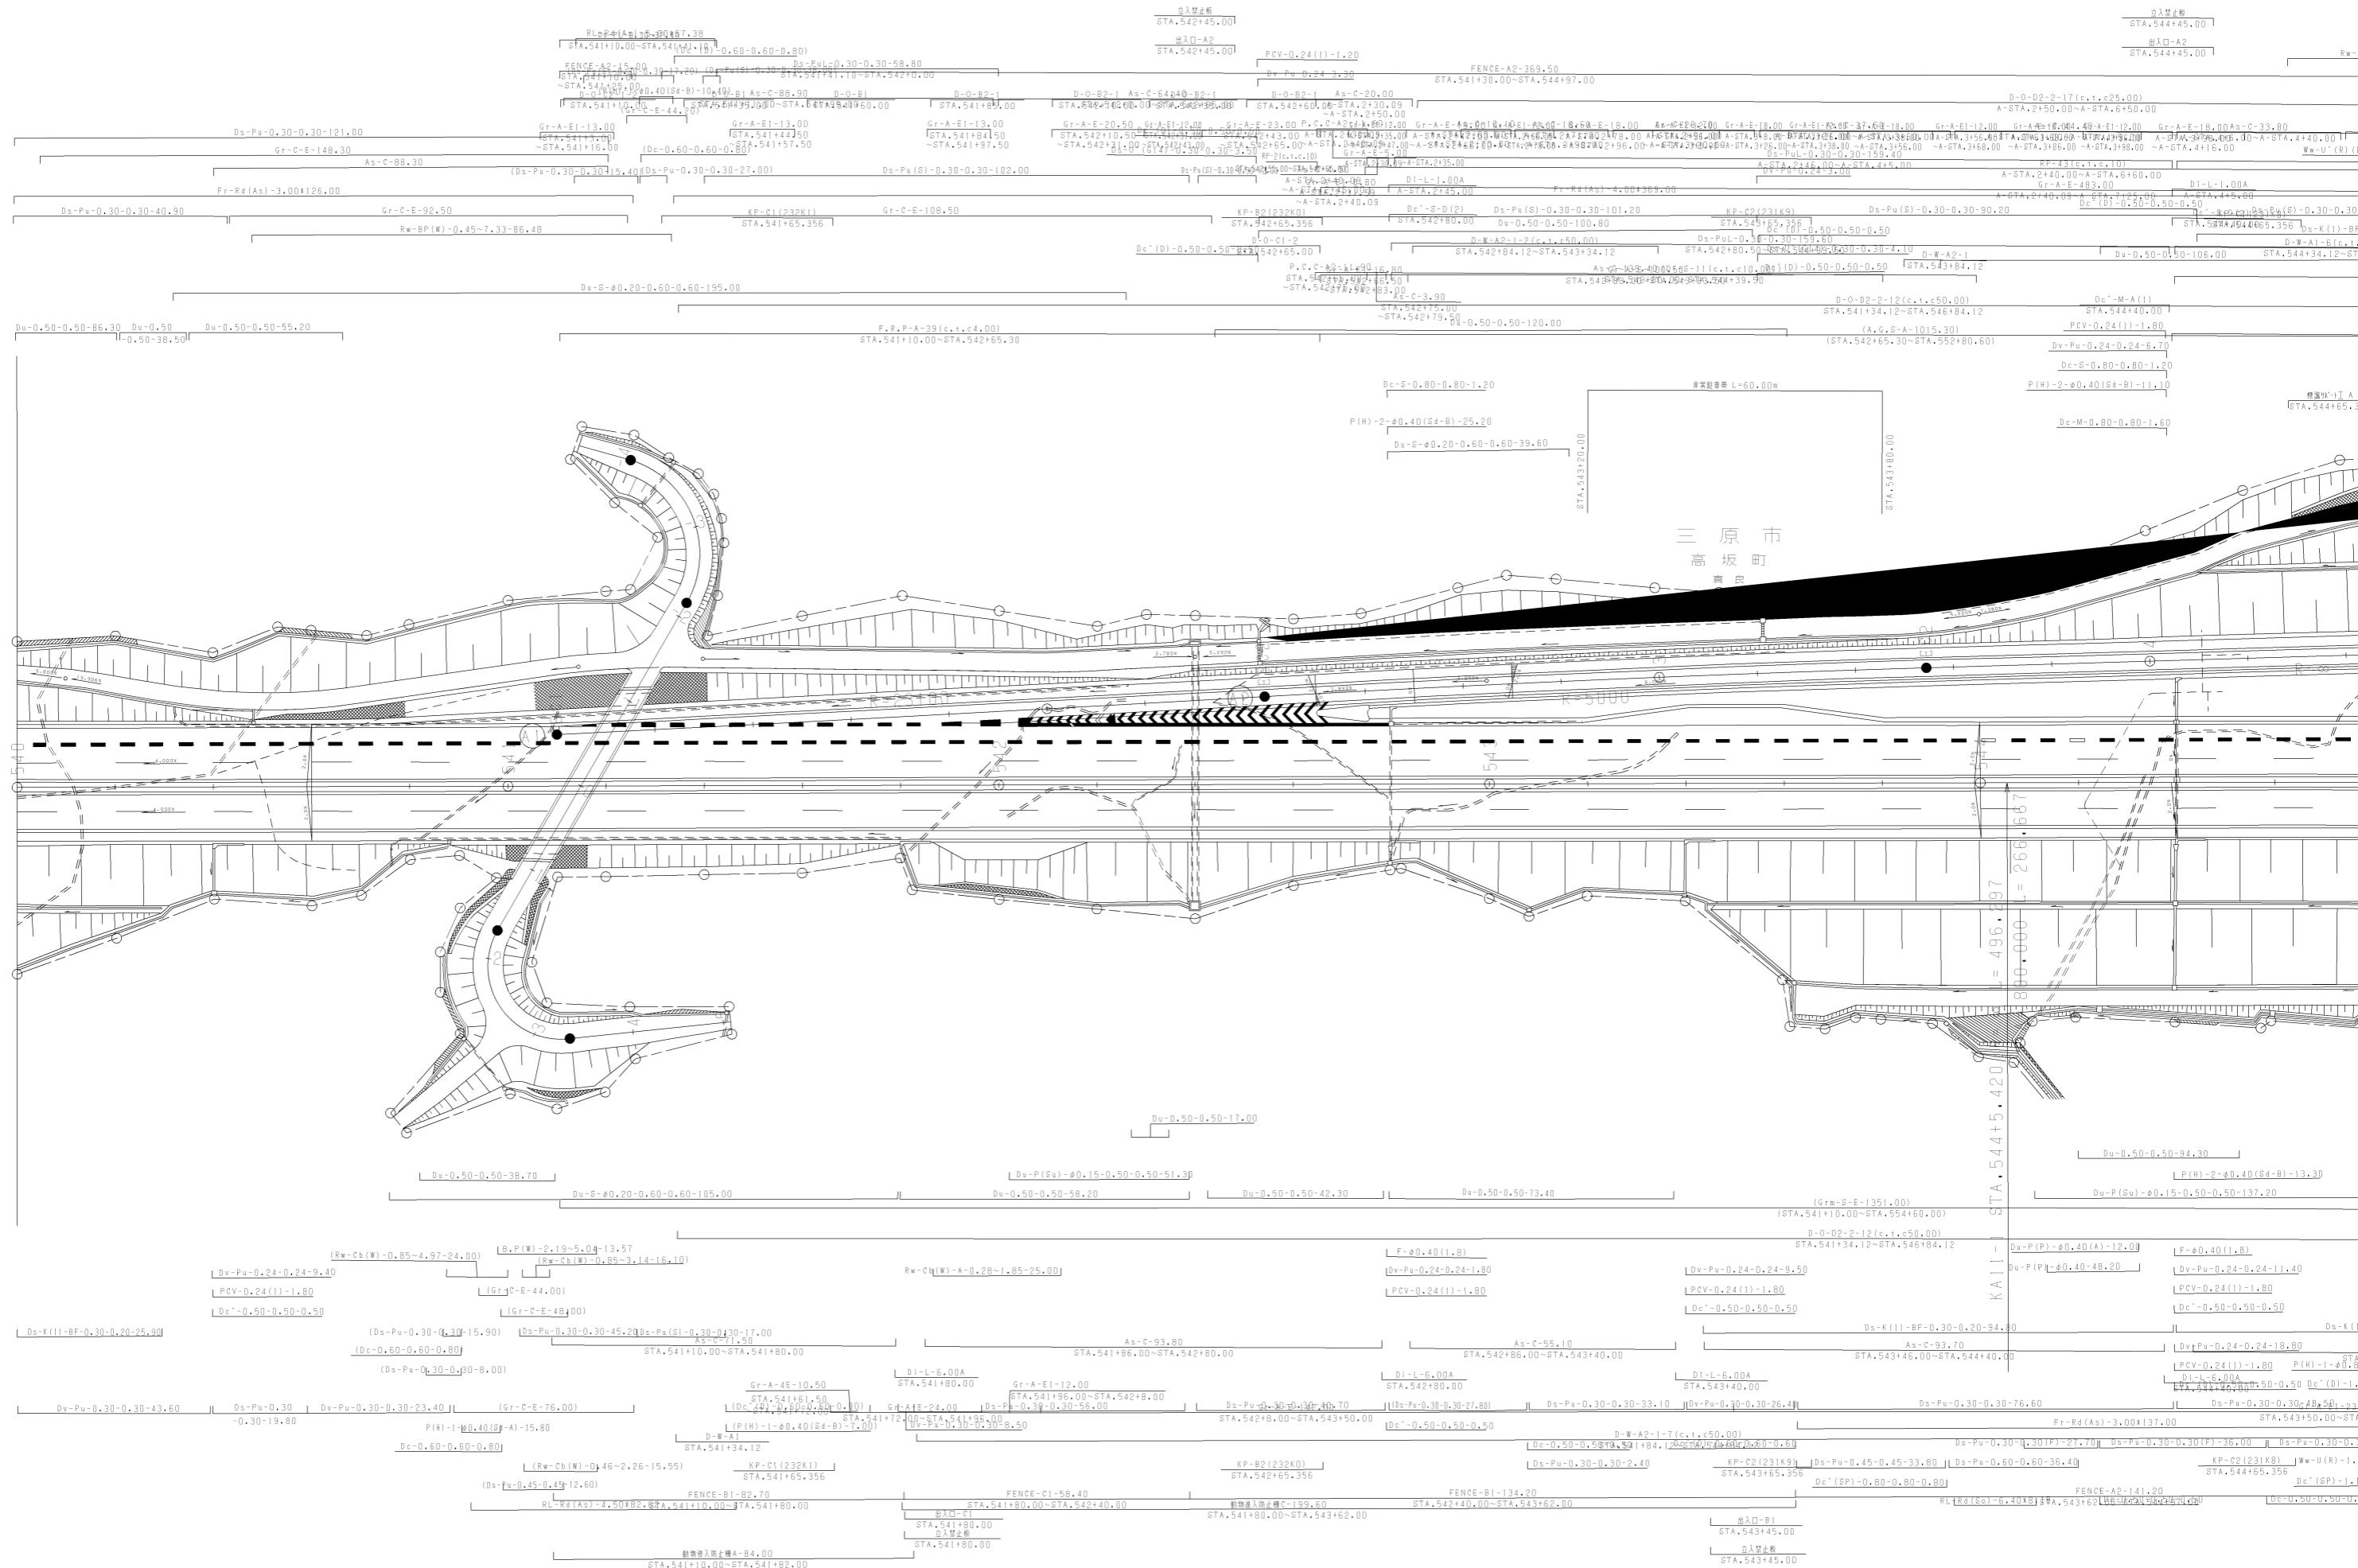

三原市  
高坂町

KALI  
STA. 544+5.420

標高"丁" A  
STA. 544+65.3

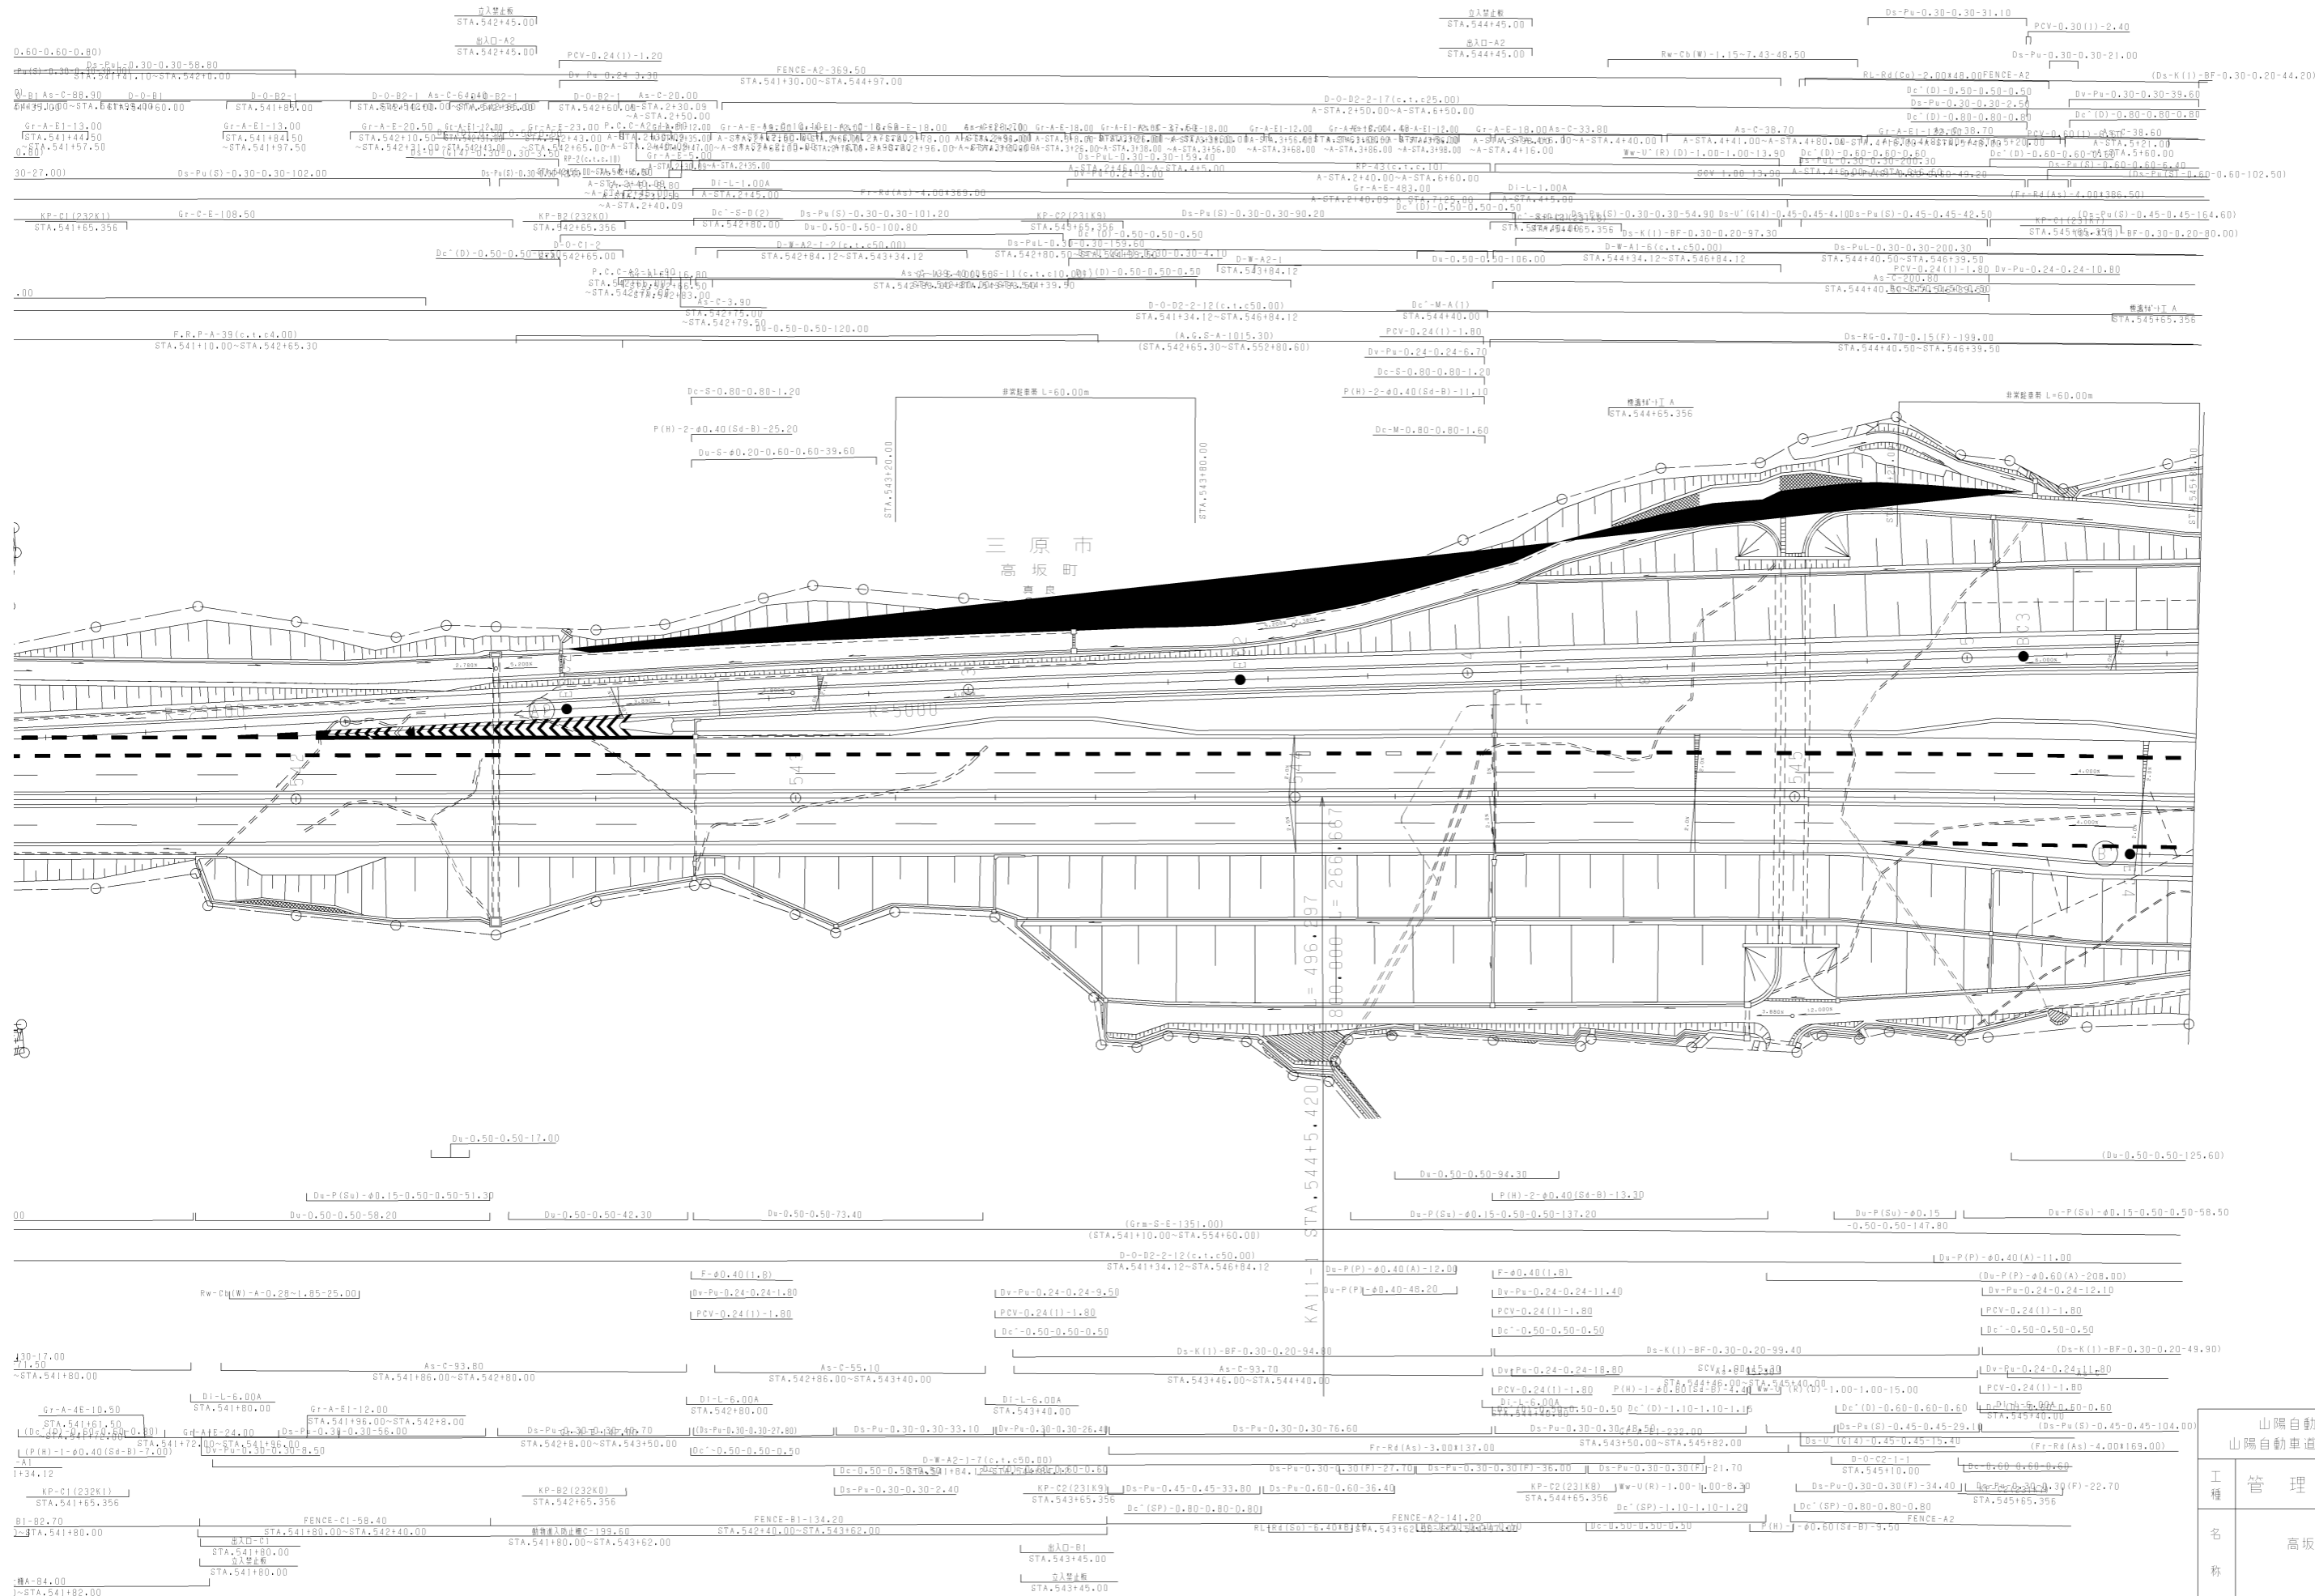

調整年月	適用
第2回 2012年3月	
第3回 2014年3月	
第4回 2015年3月	

山陽自動車道吹田山口線 山陽自動車道(三原久々〜本郷)		
工種	管理用平面図	
名称	高坂町1/A (1)	縮尺 1/500
西日本高速道路(株)中国支社		



新設置基点 (世界測地系)		
測点	X	Y
Y1	-169389.968	77420.209
Y2	-169525.143	77389.805
Y3	-169516.787	77395.298
Y4	-169477.609	77386.290
Y5	-169474.641	77385.842
Y6	-169471.641	77385.896
Y7	-169468.691	77386.439
Y8	-169465.869	77387.458
Y9	-169463.252	77388.924
Y10	-169460.665	77391.033
Y11	-169414.707	77440.196
Y12-1	-169395.881	77422.602
Y12-2	-169395.829	77422.659
Y13	-169395.574	77420.399
Y14	-169390.230	77420.230


  

道路境界点 (世界測地系)		
測点	X	Y
S253	-169402.955	77406.325
S254	-169403.343	77405.896
S255	-169409.099	77399.551
S256	-169414.139	77394.152
S257	-169416.056	77392.102
S439	-169402.798	77406.498
S440	-169389.828	77420.095
S486	-169526.926	77382.191
S487	-169508.139	77377.800
S488	-169506.436	77377.418
S489	-169505.564	77377.048
S490	-169489.867	77373.369
S491	-169487.719	77372.865
S492	-169480.931	77371.282
S493	-169468.278	77368.332
S494	-169454.576	77365.128
S495	-169451.481	77364.405
S496	-169448.750	77363.766
S497	-169446.633	77363.686
S498	-169444.791	77364.003
S499	-169442.657	77364.614
S500	-169441.104	77365.469
S501	-169427.676	77379.672
S502	-169427.403	77379.961
S503	-169417.352	77390.715

調整年月	適用
第1回 2006年3月	
第2回 2010年3月	
第3回 2014年3月	

山陽自動車道吹田山口線 山陽自動車道(三原久井野~本郷)		—	
工種	管理用平面図	—	
名称	高坂パ・キン'IV (2)	縮尺	1/500
			2/8
西日本高速道路(株)中国支社			



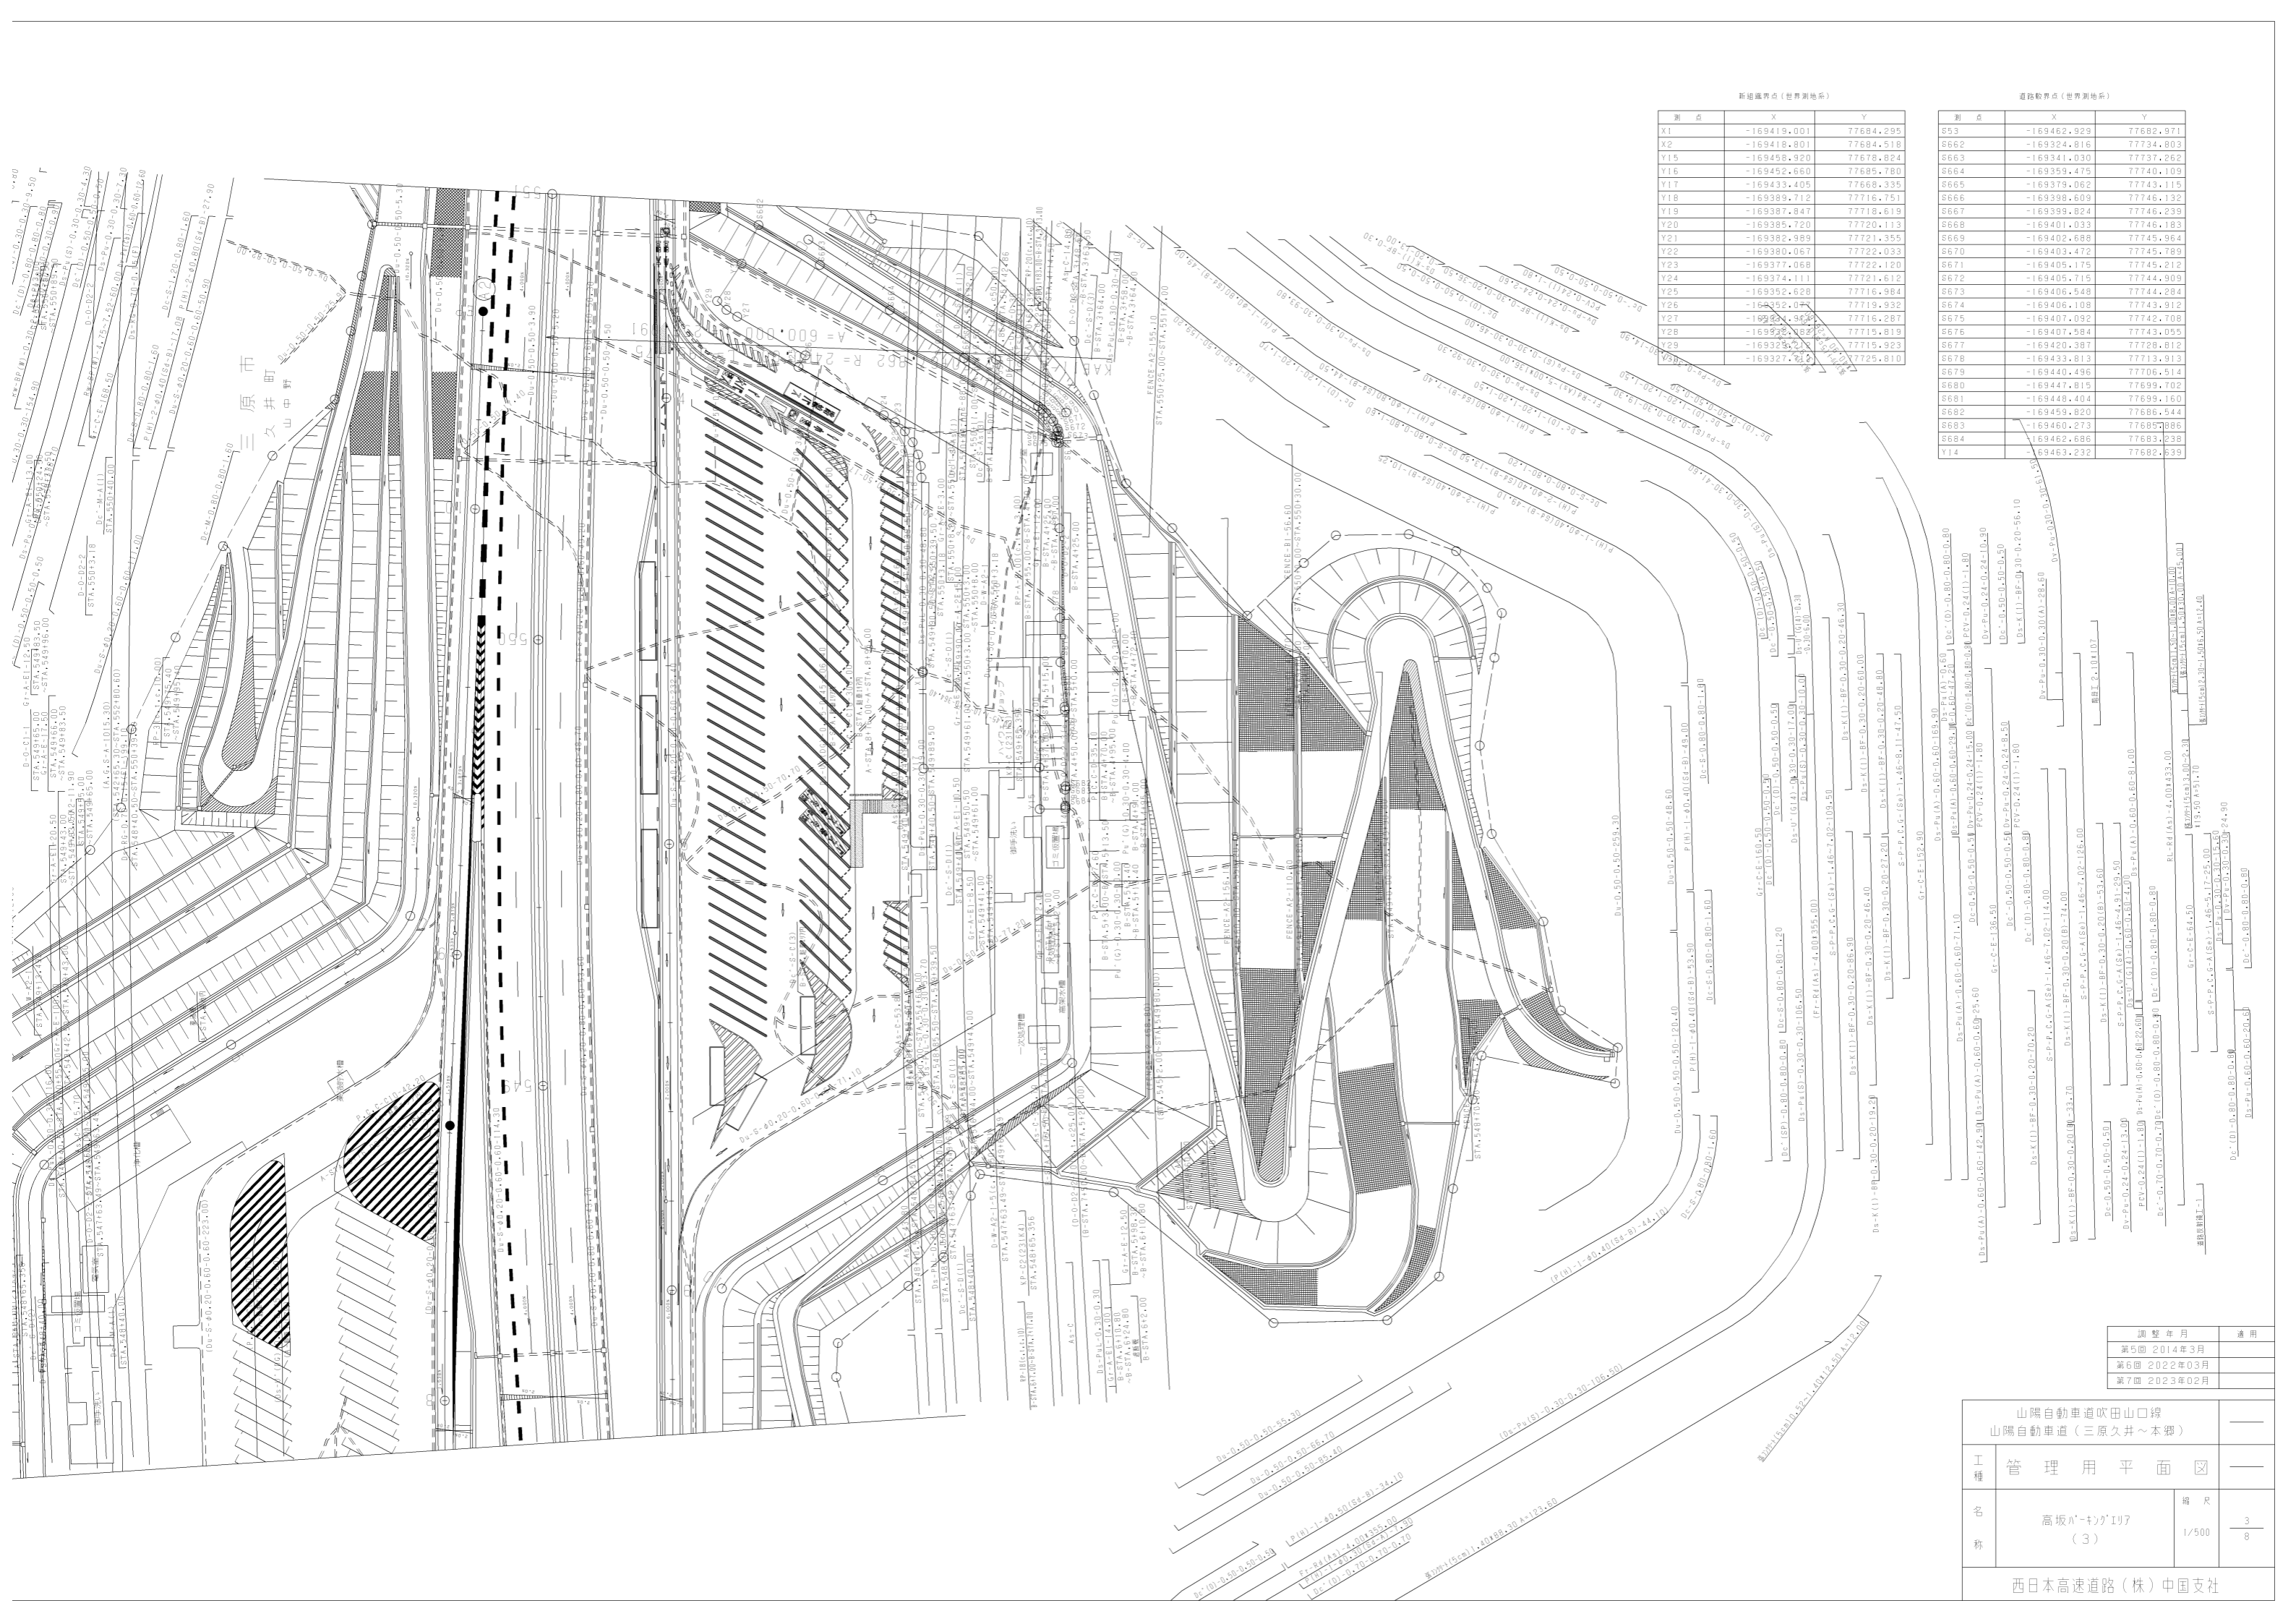

新道端角点 (世界測地系)

測点	X	Y
X1	-169419.001	77684.295
X2	-169418.801	77684.518
Y15	-169458.920	77678.824
Y16	-169452.660	77685.780
Y17	-169433.405	77669.335
Y18	-169389.712	77716.751
Y19	-169387.847	77718.619
Y20	-169385.720	77720.113
Y21	-169382.989	77721.355
Y22	-169380.057	77722.033
Y23	-169377.058	77722.120
Y24	-169374.111	77721.612
Y25	-169352.628	77716.984
Y26	-164352.004	77719.932


道路終角点 (世界測地系)

測点	X	Y
553	-169462.929	77682.971
5662	-169324.816	77734.803
5663	-169341.030	77737.262
5664	-169359.475	77740.109
5665	-169379.062	77743.115
5666	-169398.609	77746.132
5667	-169399.824	77746.239
5668	-169401.033	77746.183
5669	-169402.688	77745.964
5670	-169403.472	77745.789
5671	-169405.175	77745.212
5672	-169405.715	77744.909
5673	-169406.548	77744.284
5674	-169406.108	77743.912
5675	-169407.092	77742.708
5676	-169407.584	77743.055
5677	-169420.387	77728.812
5678	-169433.813	77713.913
5679	-169440.496	77706.514
5680	-169447.815	77699.702
5681	-169448.404	77699.150
5682	-169459.820	77686.544
5683	-169460.273	77685.886
5684	-169462.686	77682.238
Y14	-169463.232	77682.639

調整年月	適用
第5回 2014年3月	—
第6回 2022年03月	—
第7回 2023年02月	—


山陽自動車道吹田山口線 山陽自動車道 (三原久井 ~ 本郷)		—	
工種	管理用平面図	—	
西日本高速道路 (株) 中国支社			


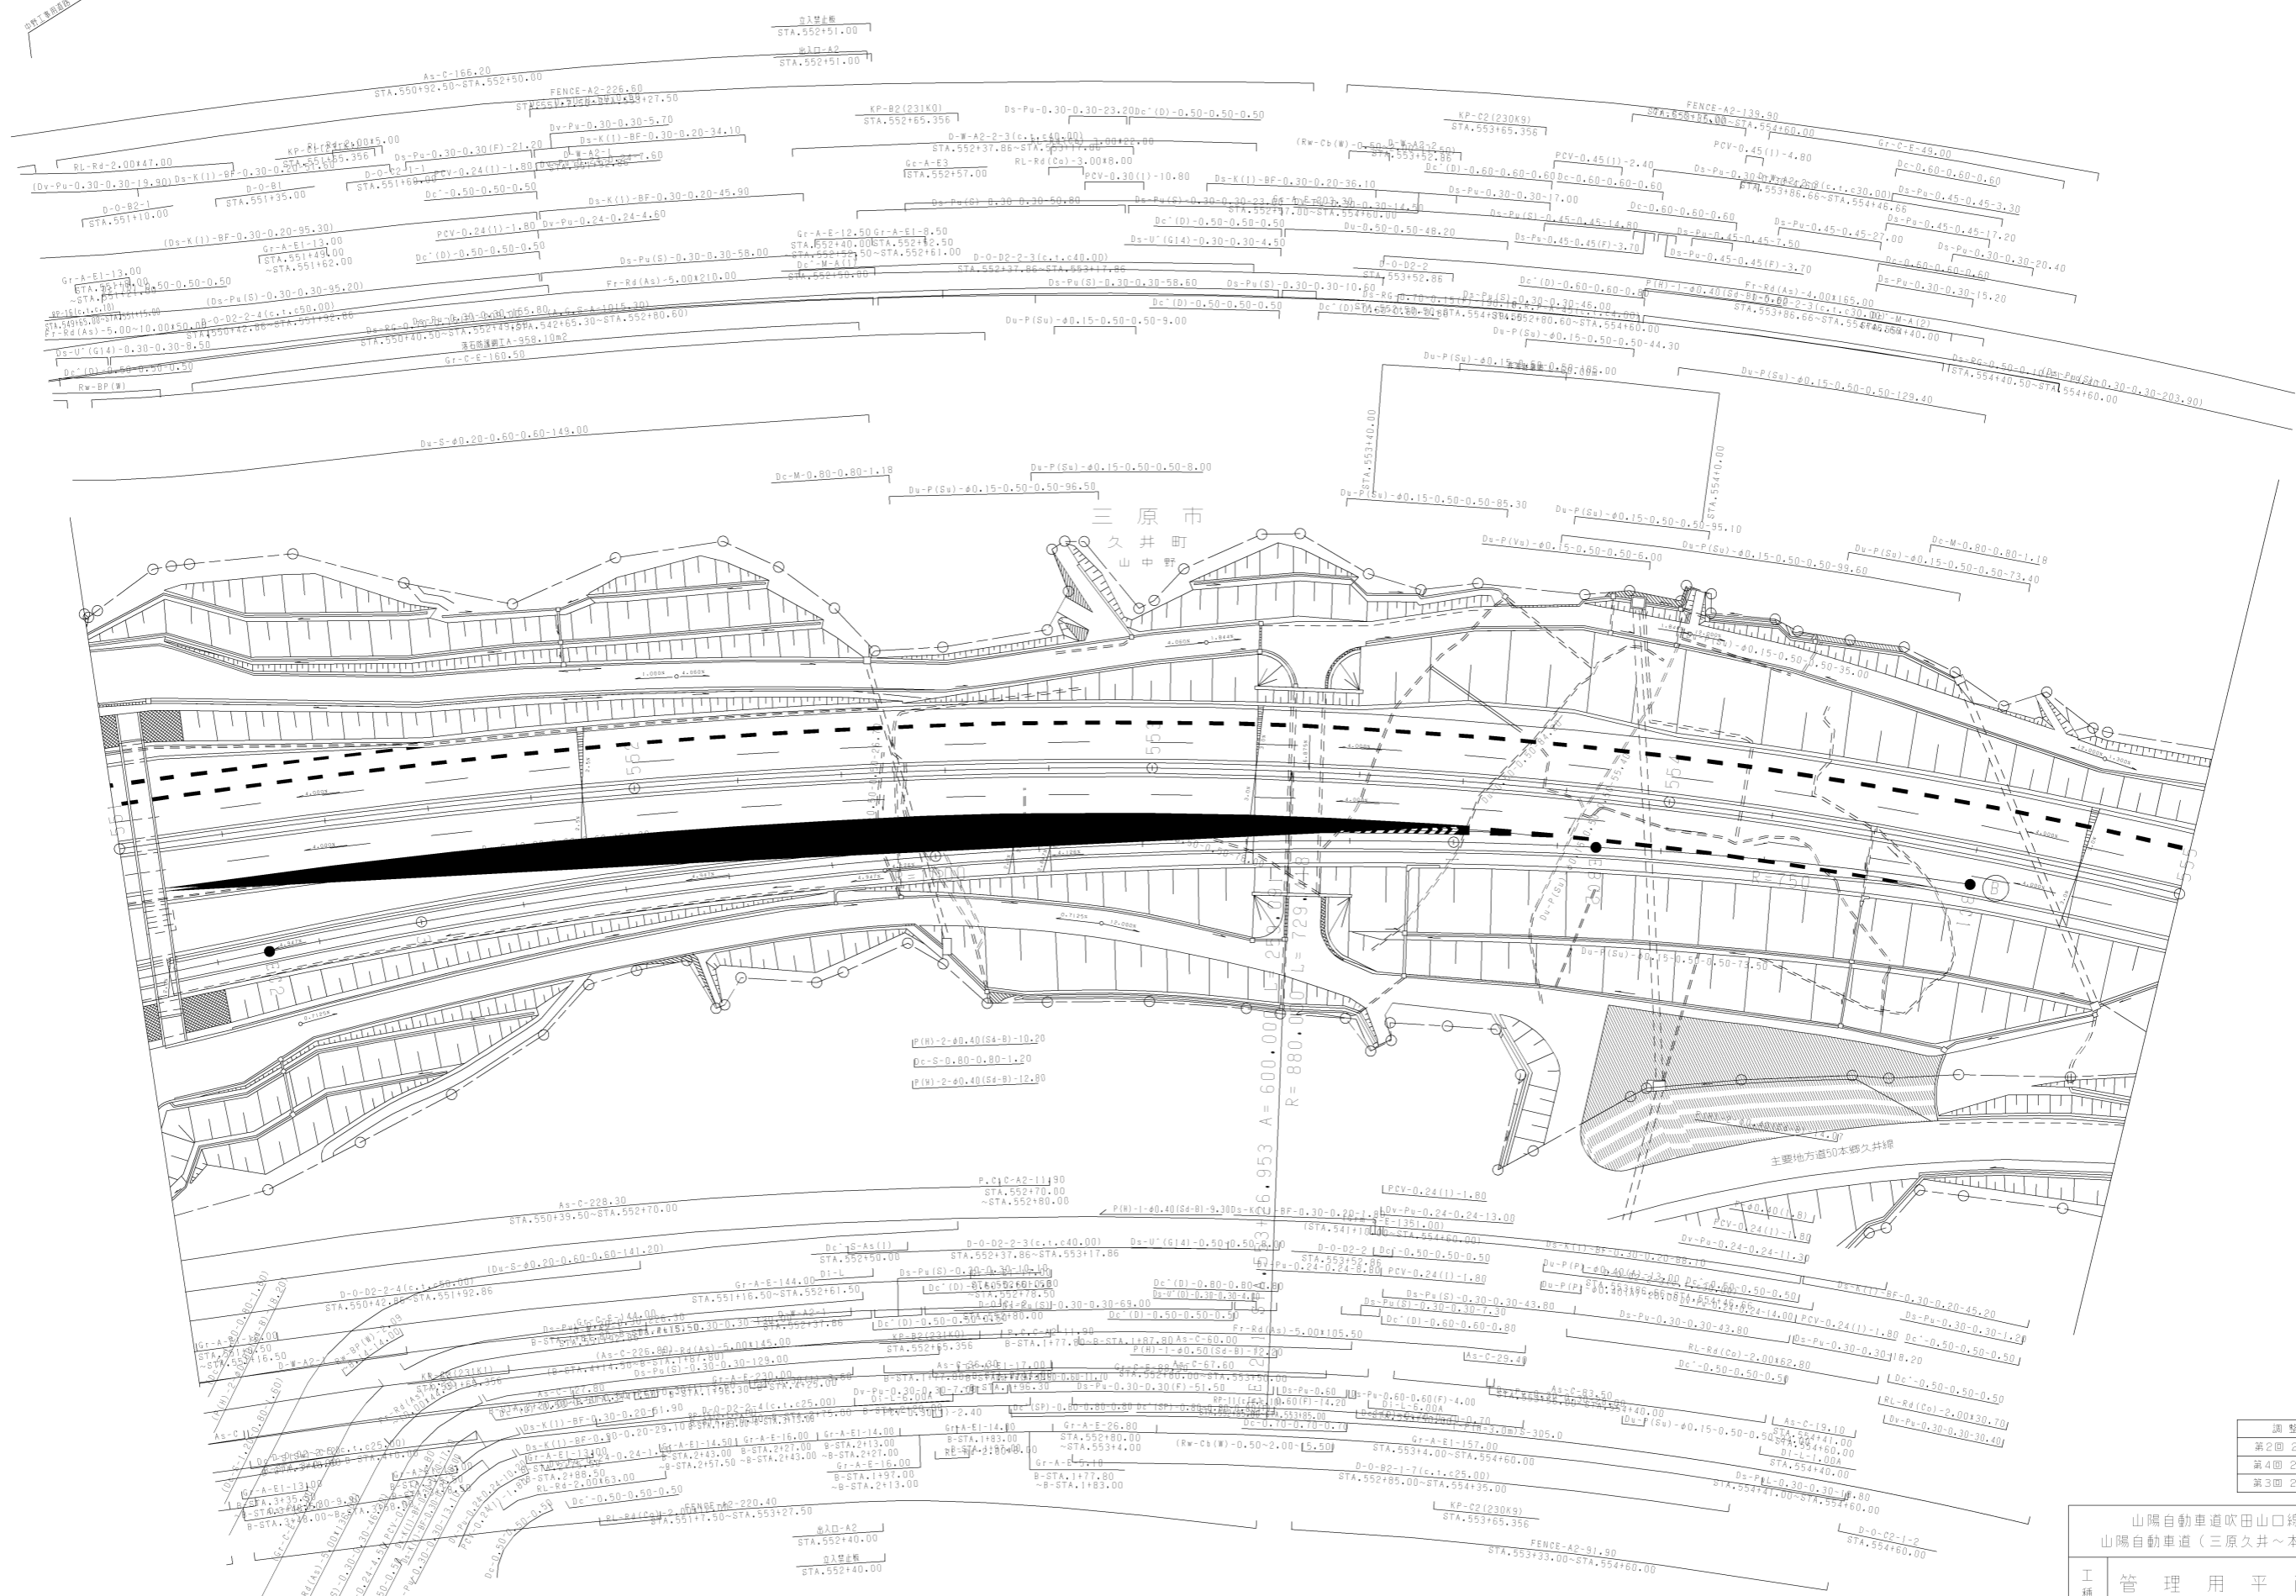

調整年月	適用
第2回 2011年3月	
第4回 2016年3月	
第3回 2017年3月	


山陽自動車道吹田山口線 山陽自動車道(三原久井~本郷)		
工種	管理用平面図	
西日本高速道路(株)中国支社		

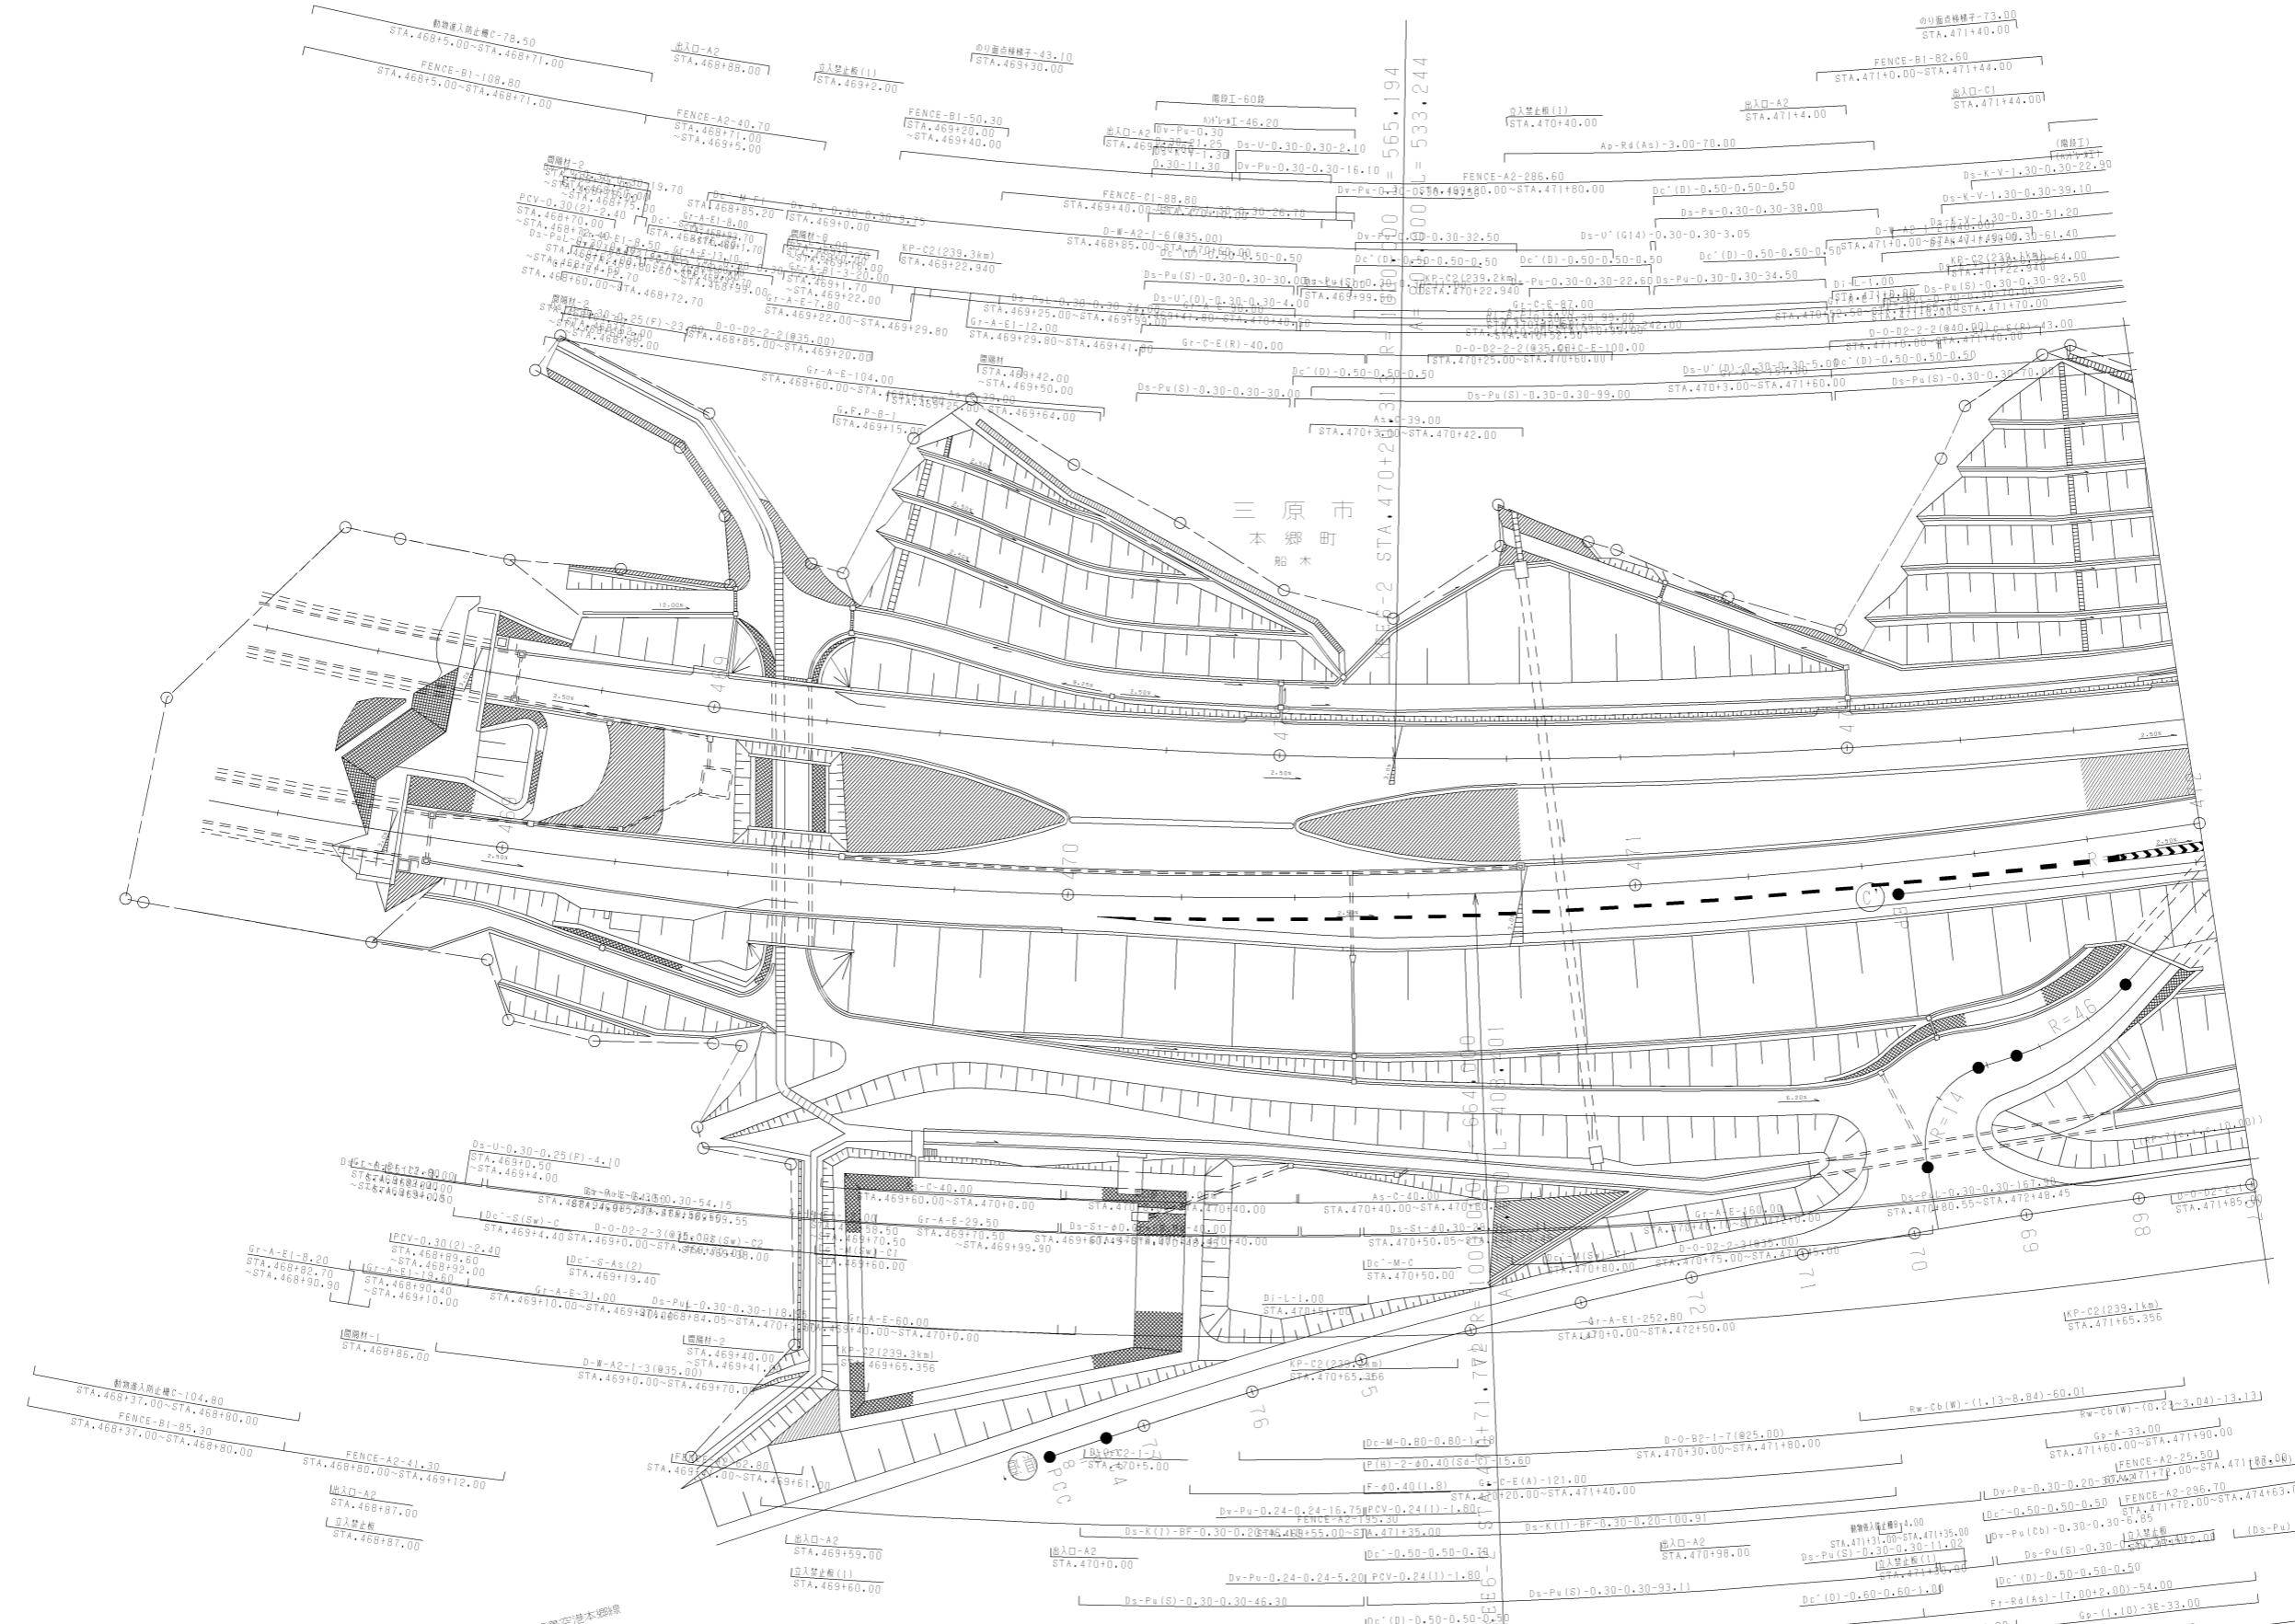


調整年月	適用
第3回 2012年3月	
第4回 2014年3月	
第5回 2015年3月	

山陽自動車道吹田山口線 山陽自動車道(三原久々〜本郷)		
工種	管理用平面図	
名称	本郷インターチェンジ (1)	縮尺 1/500
西日本高速道路(株)中国支社		5/8


調整年月	適用
第4回 2012年3月	
第2回 2009年3月	
第3回 2010年3月	

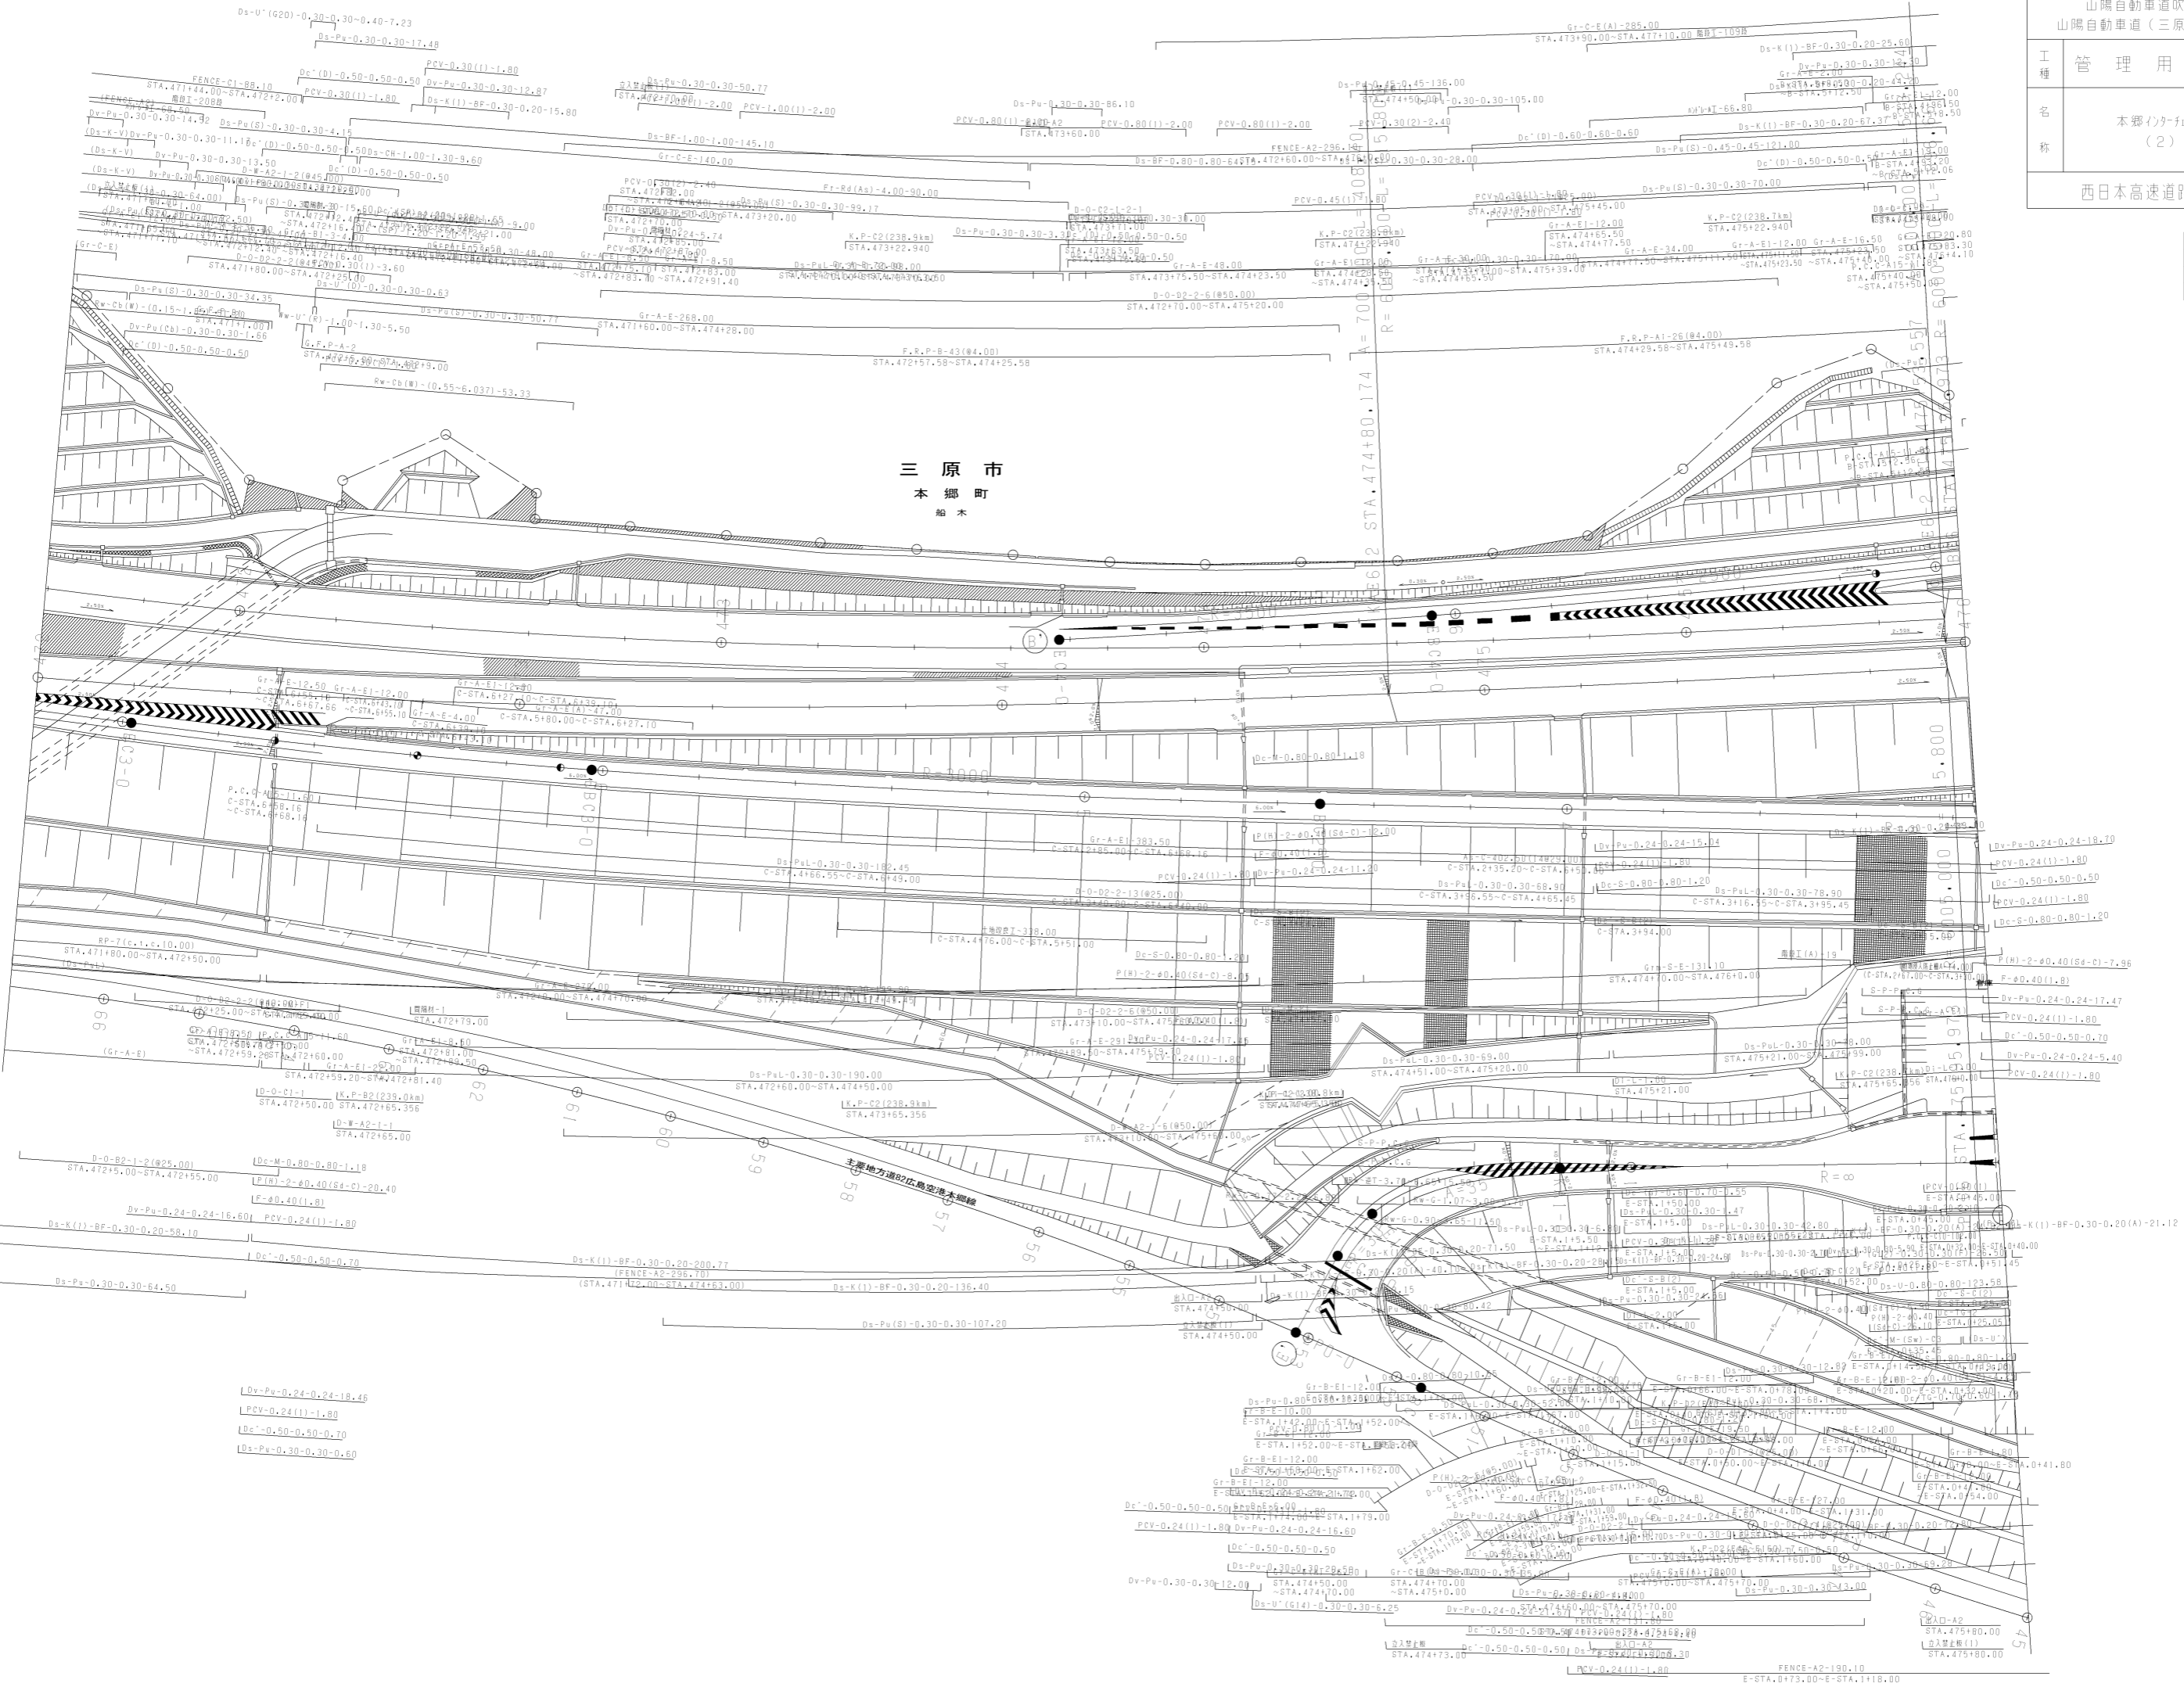

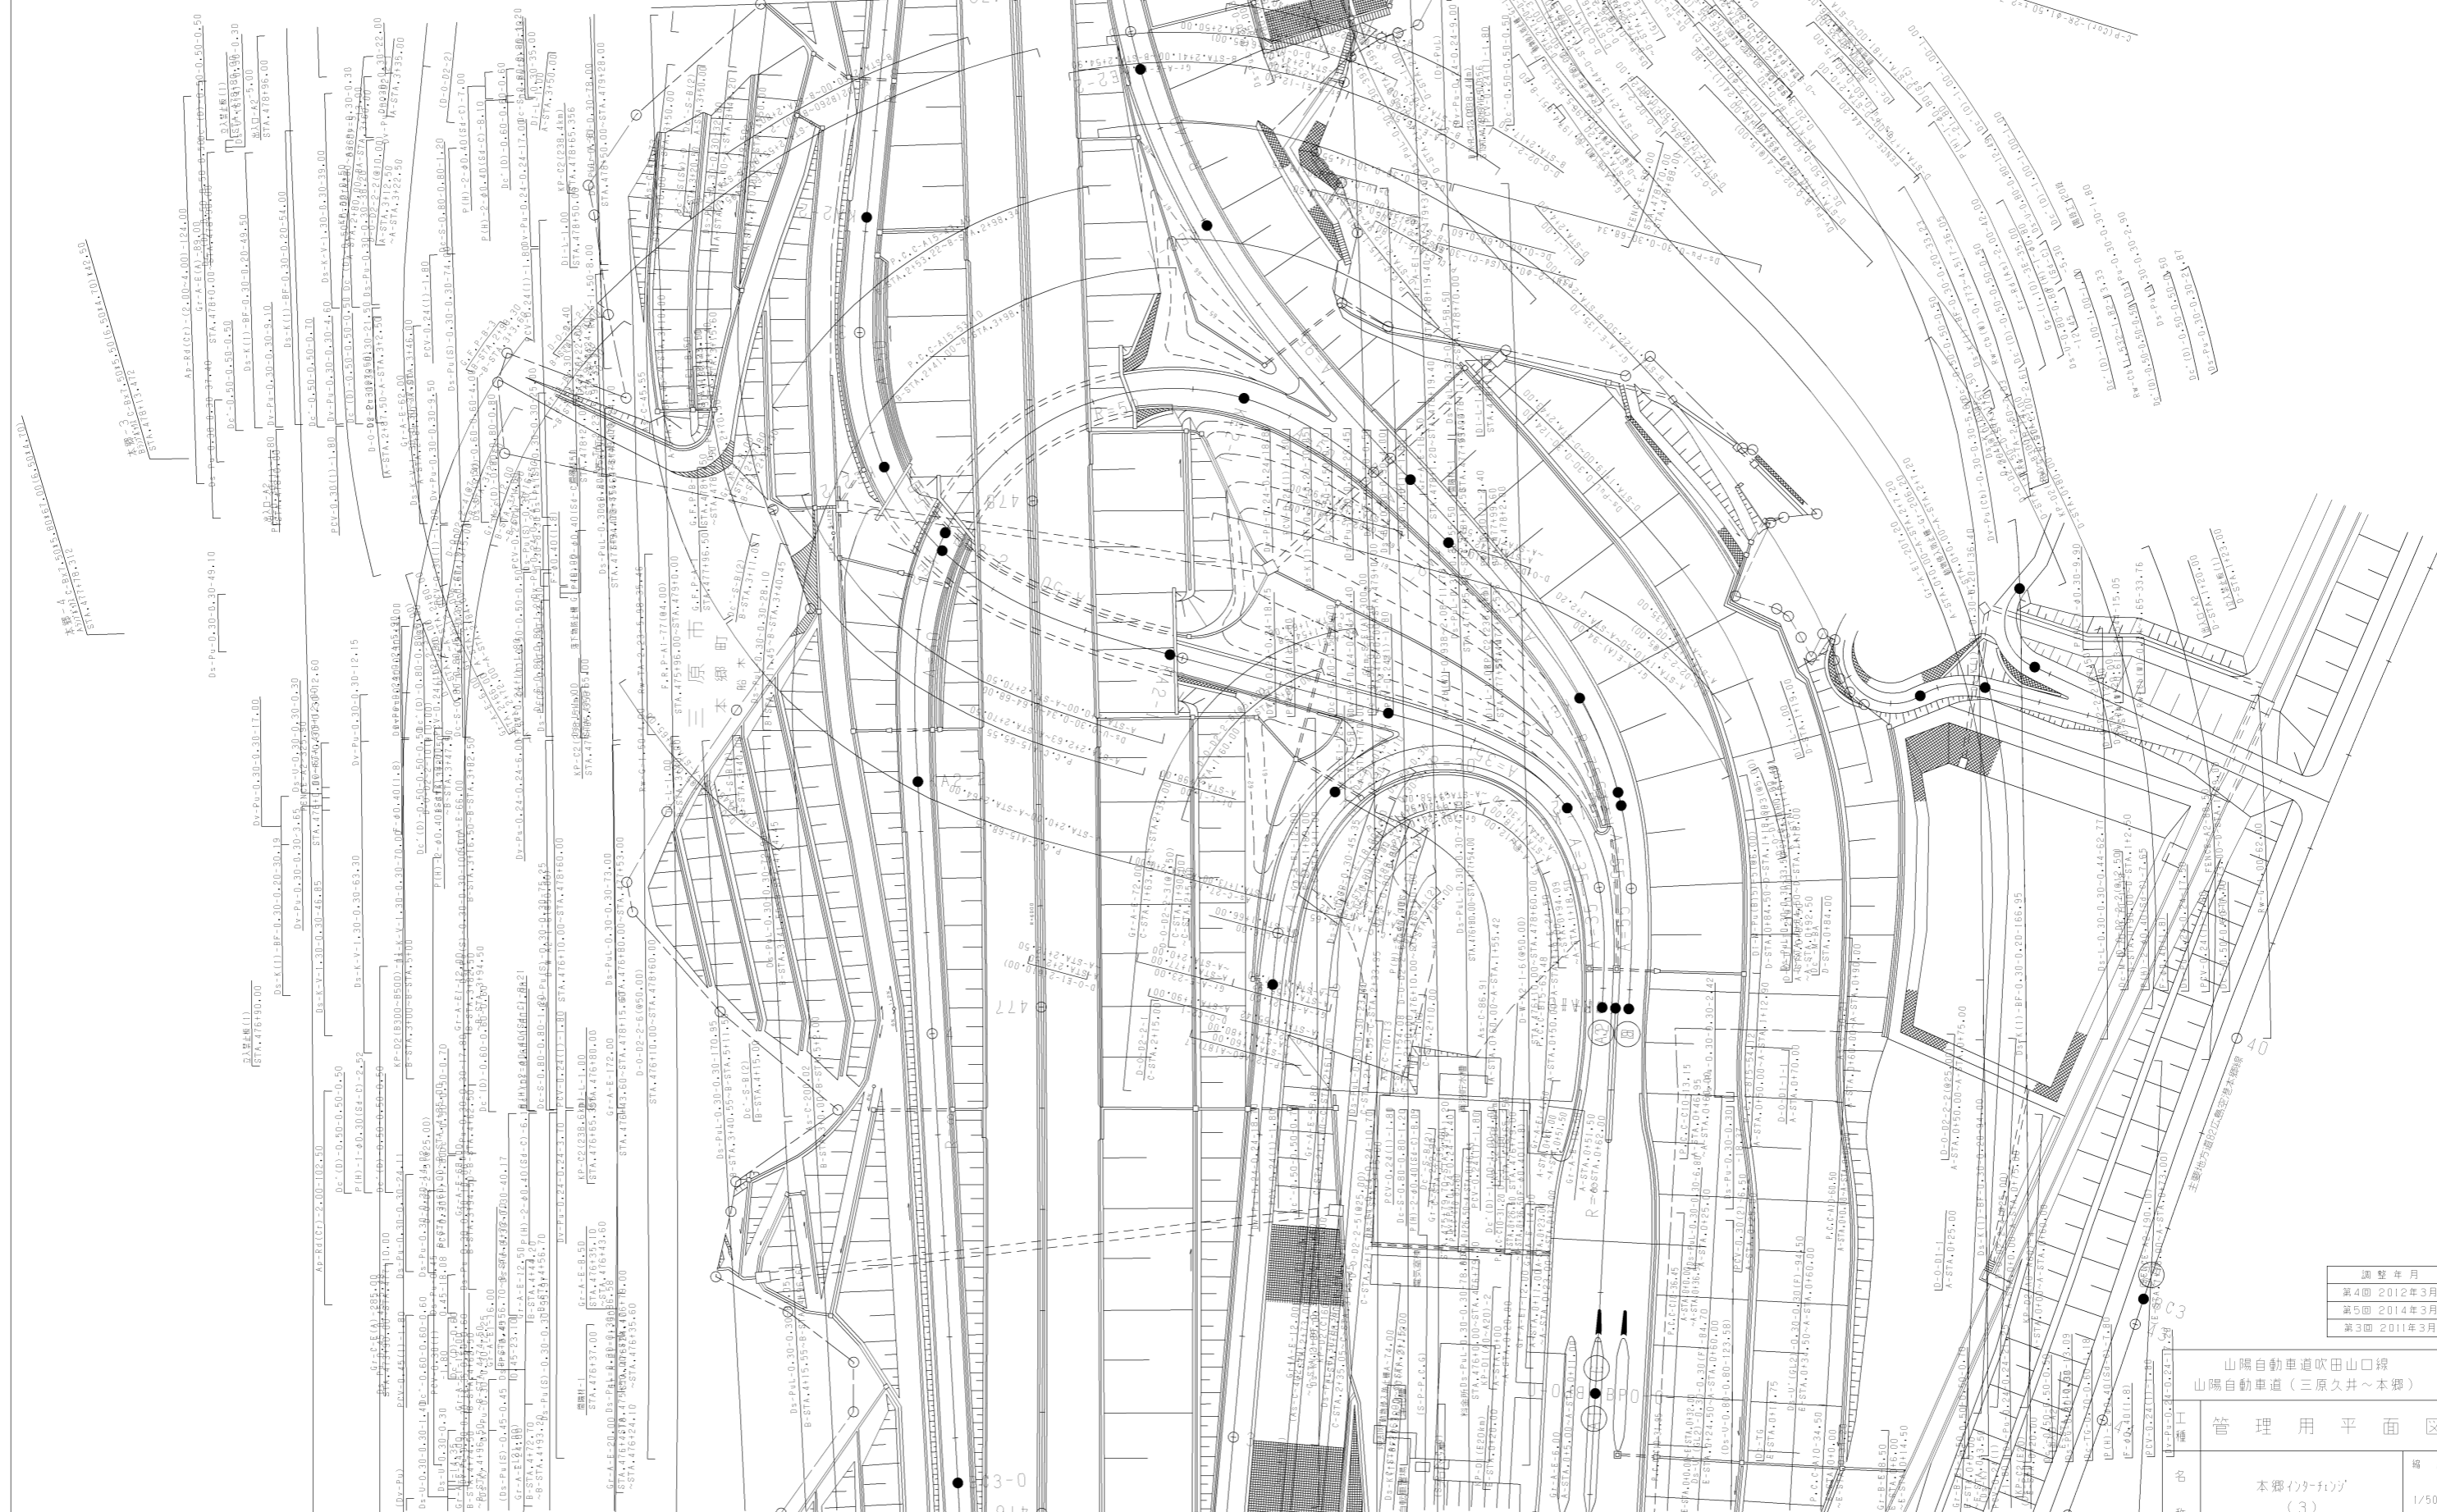

調整年月	適用
第4回 2012年3月	
第5回 2014年3月	
第3回 2011年3月	


山陽自動車道吹田山口線 山陽自動車道(三原久井~本郷)	
工務 名称	管理用平面図
本郷(久井~本郷) (3)	7 8
縮尺	1/500

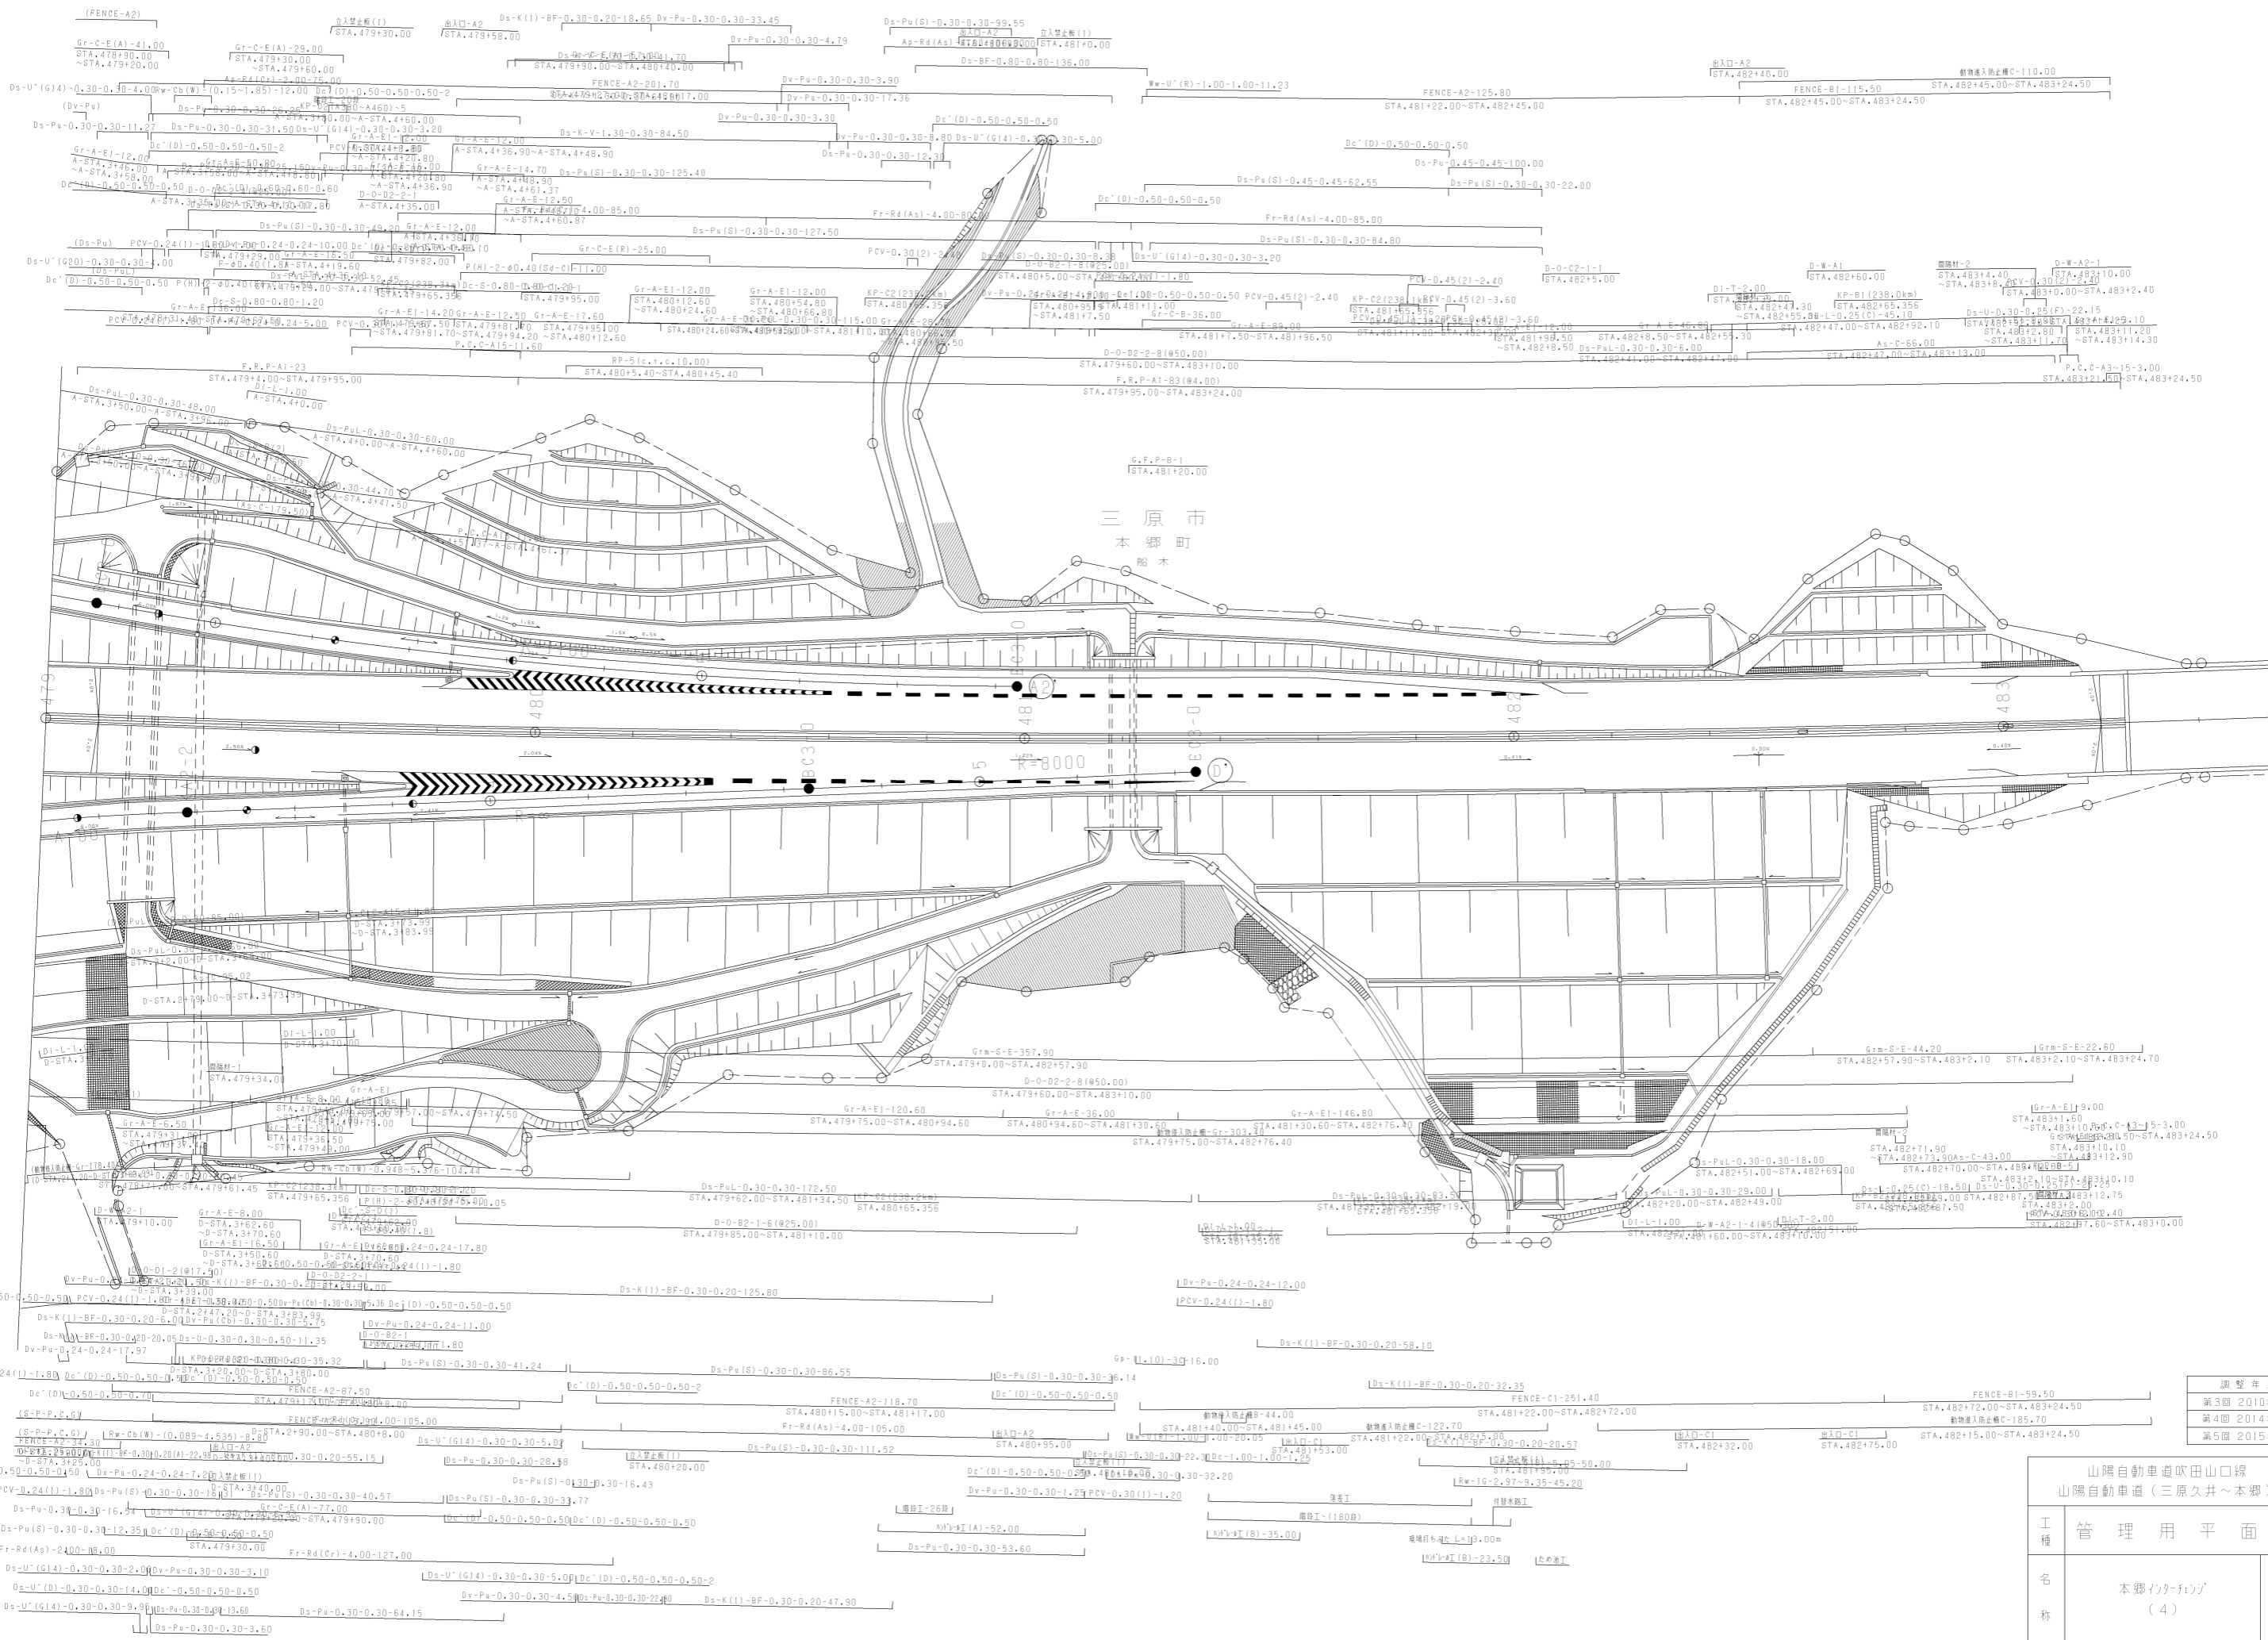

調整年月	適用
第3回 2010年3月	
第4回 2014年3月	
第5回 2015年3月	

山陽自動車道吹田山口線 山陽自動車道(三原久井~本郷)		
工種	管理用平面図	
名称	本郷インターンジ (4)	縮尺 1/500
		8 8


西日本高速道路(株)中国支社

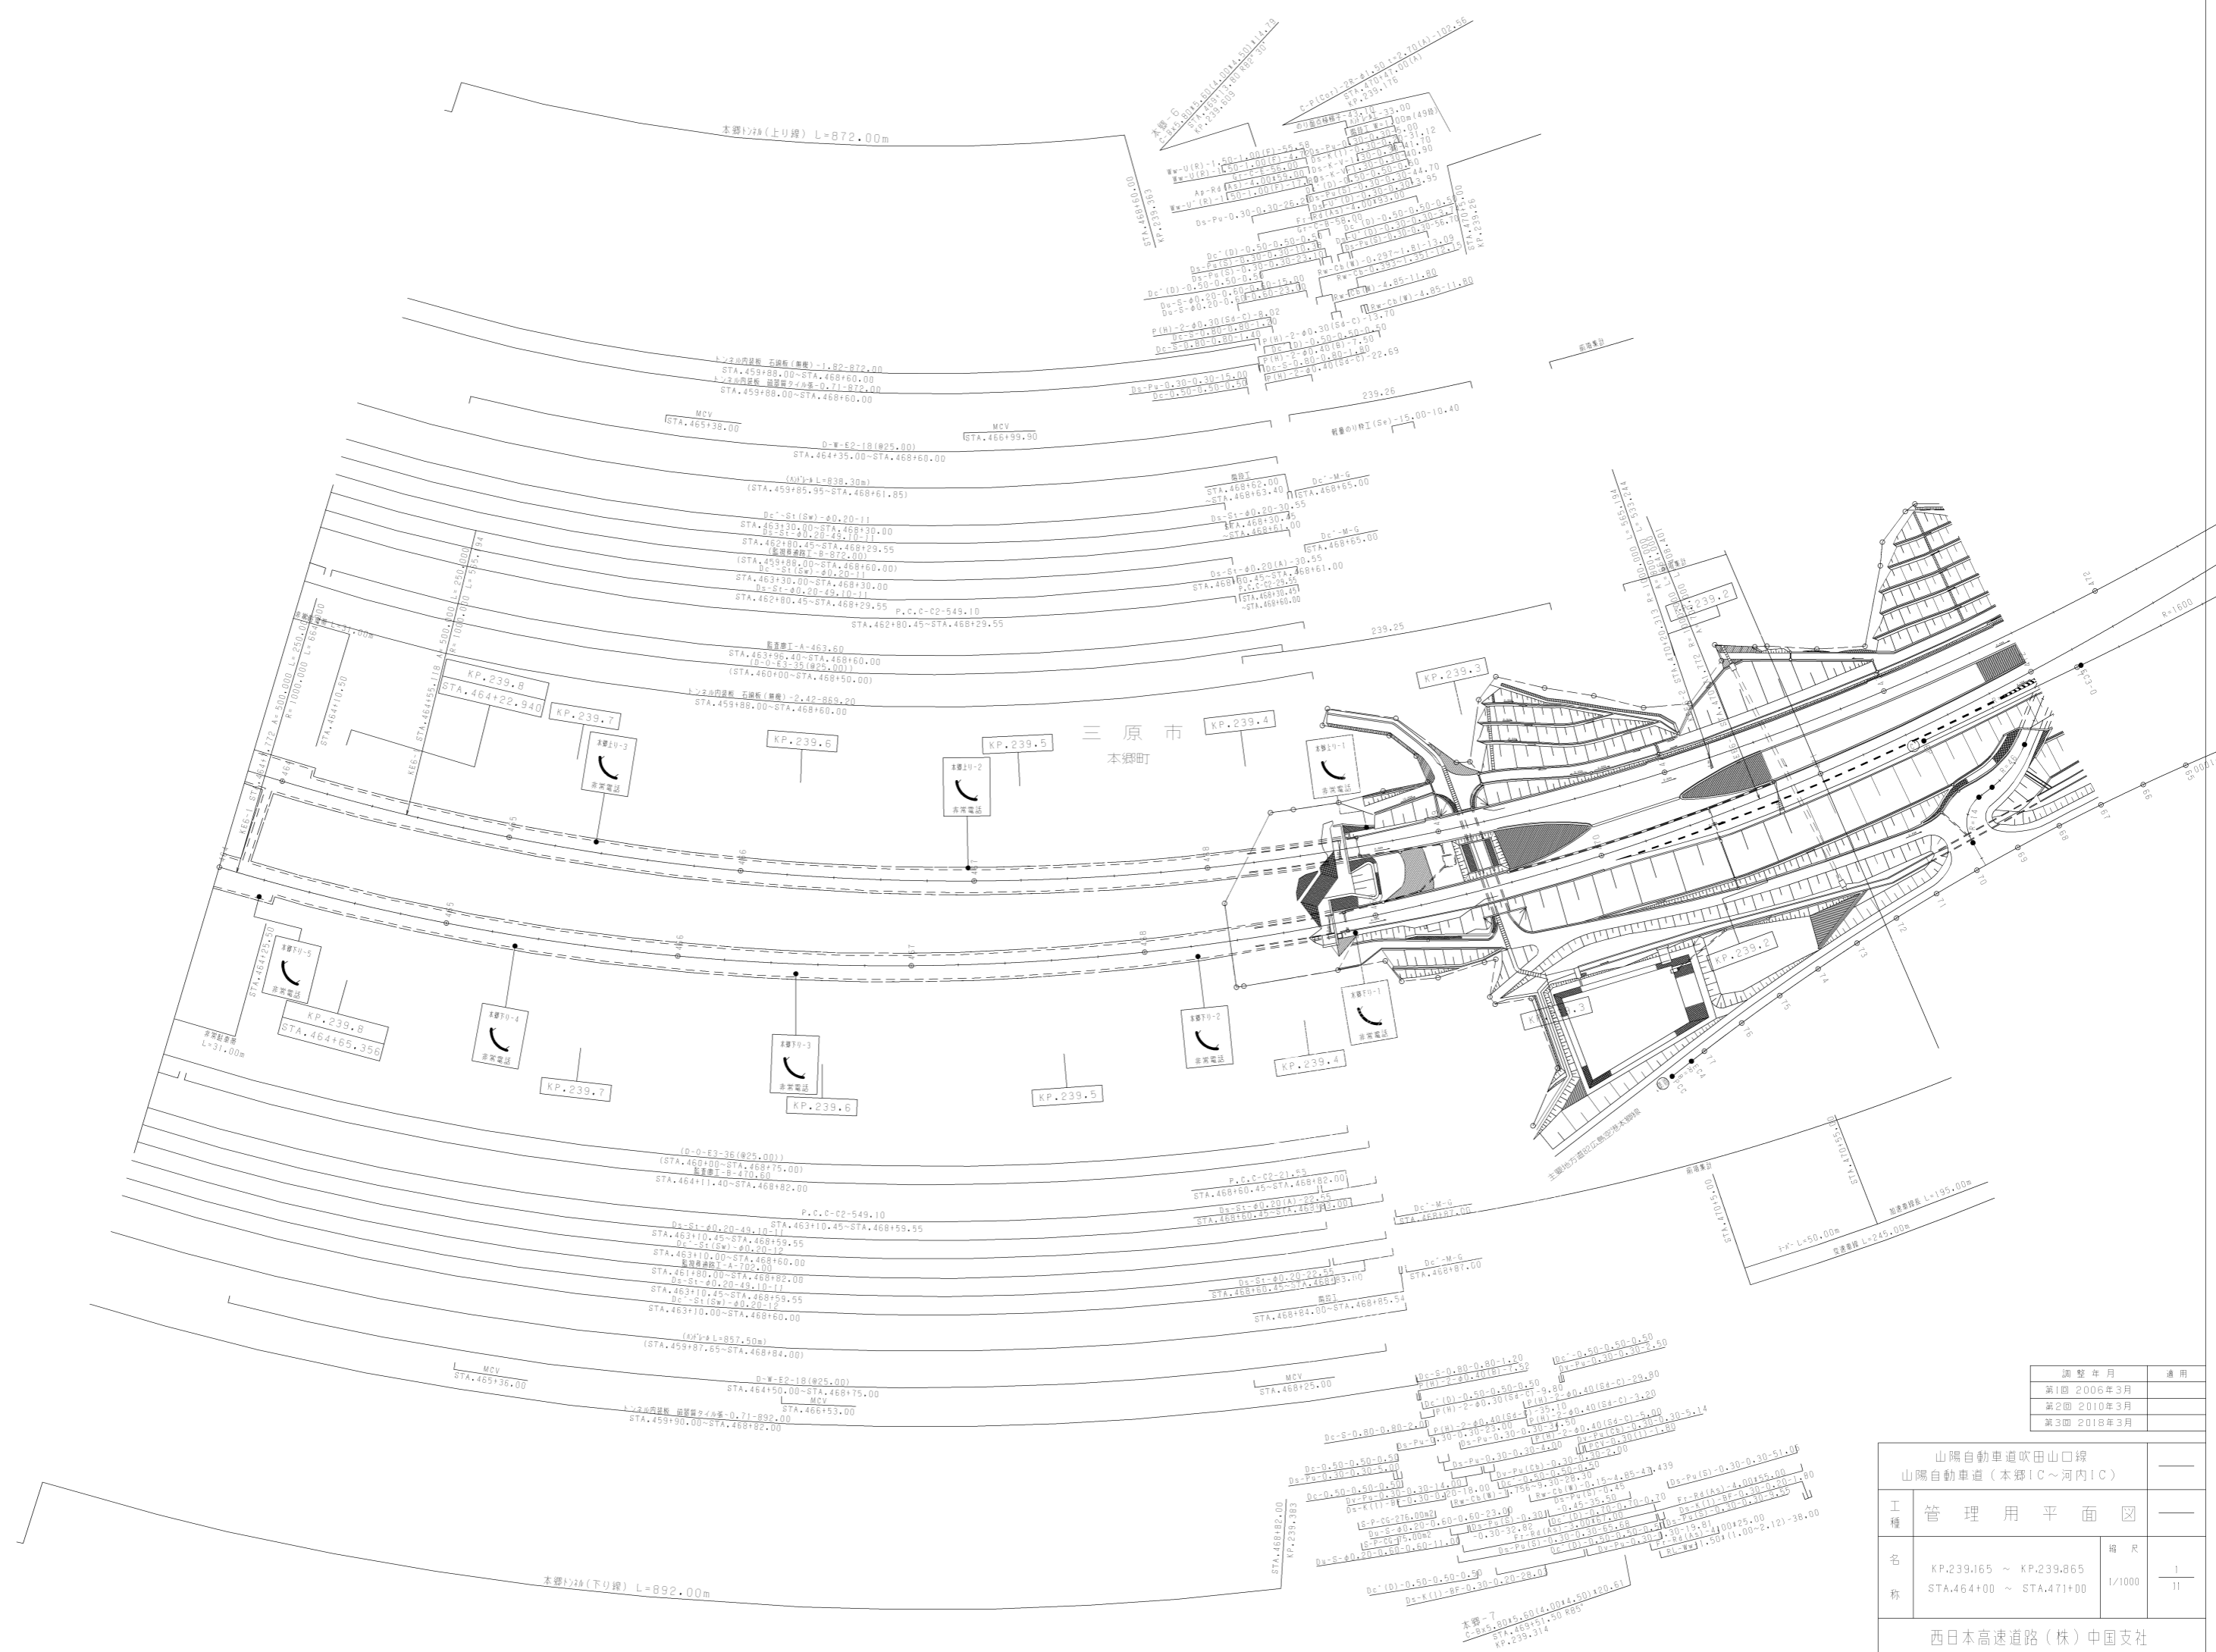

調整年月	適用
第1回 2006年3月	
第2回 2010年3月	
第3回 2018年3月	


山陽自動車道吹田山口線		
山陽自動車道(本郷IC~河内IC)		
工種	管理用平面図	
名称	KP.239.165 ~ KP.239.865 STA.464+00 ~ STA.471+00	縮尺 1/1000

西日本高速道路(株)中国支社

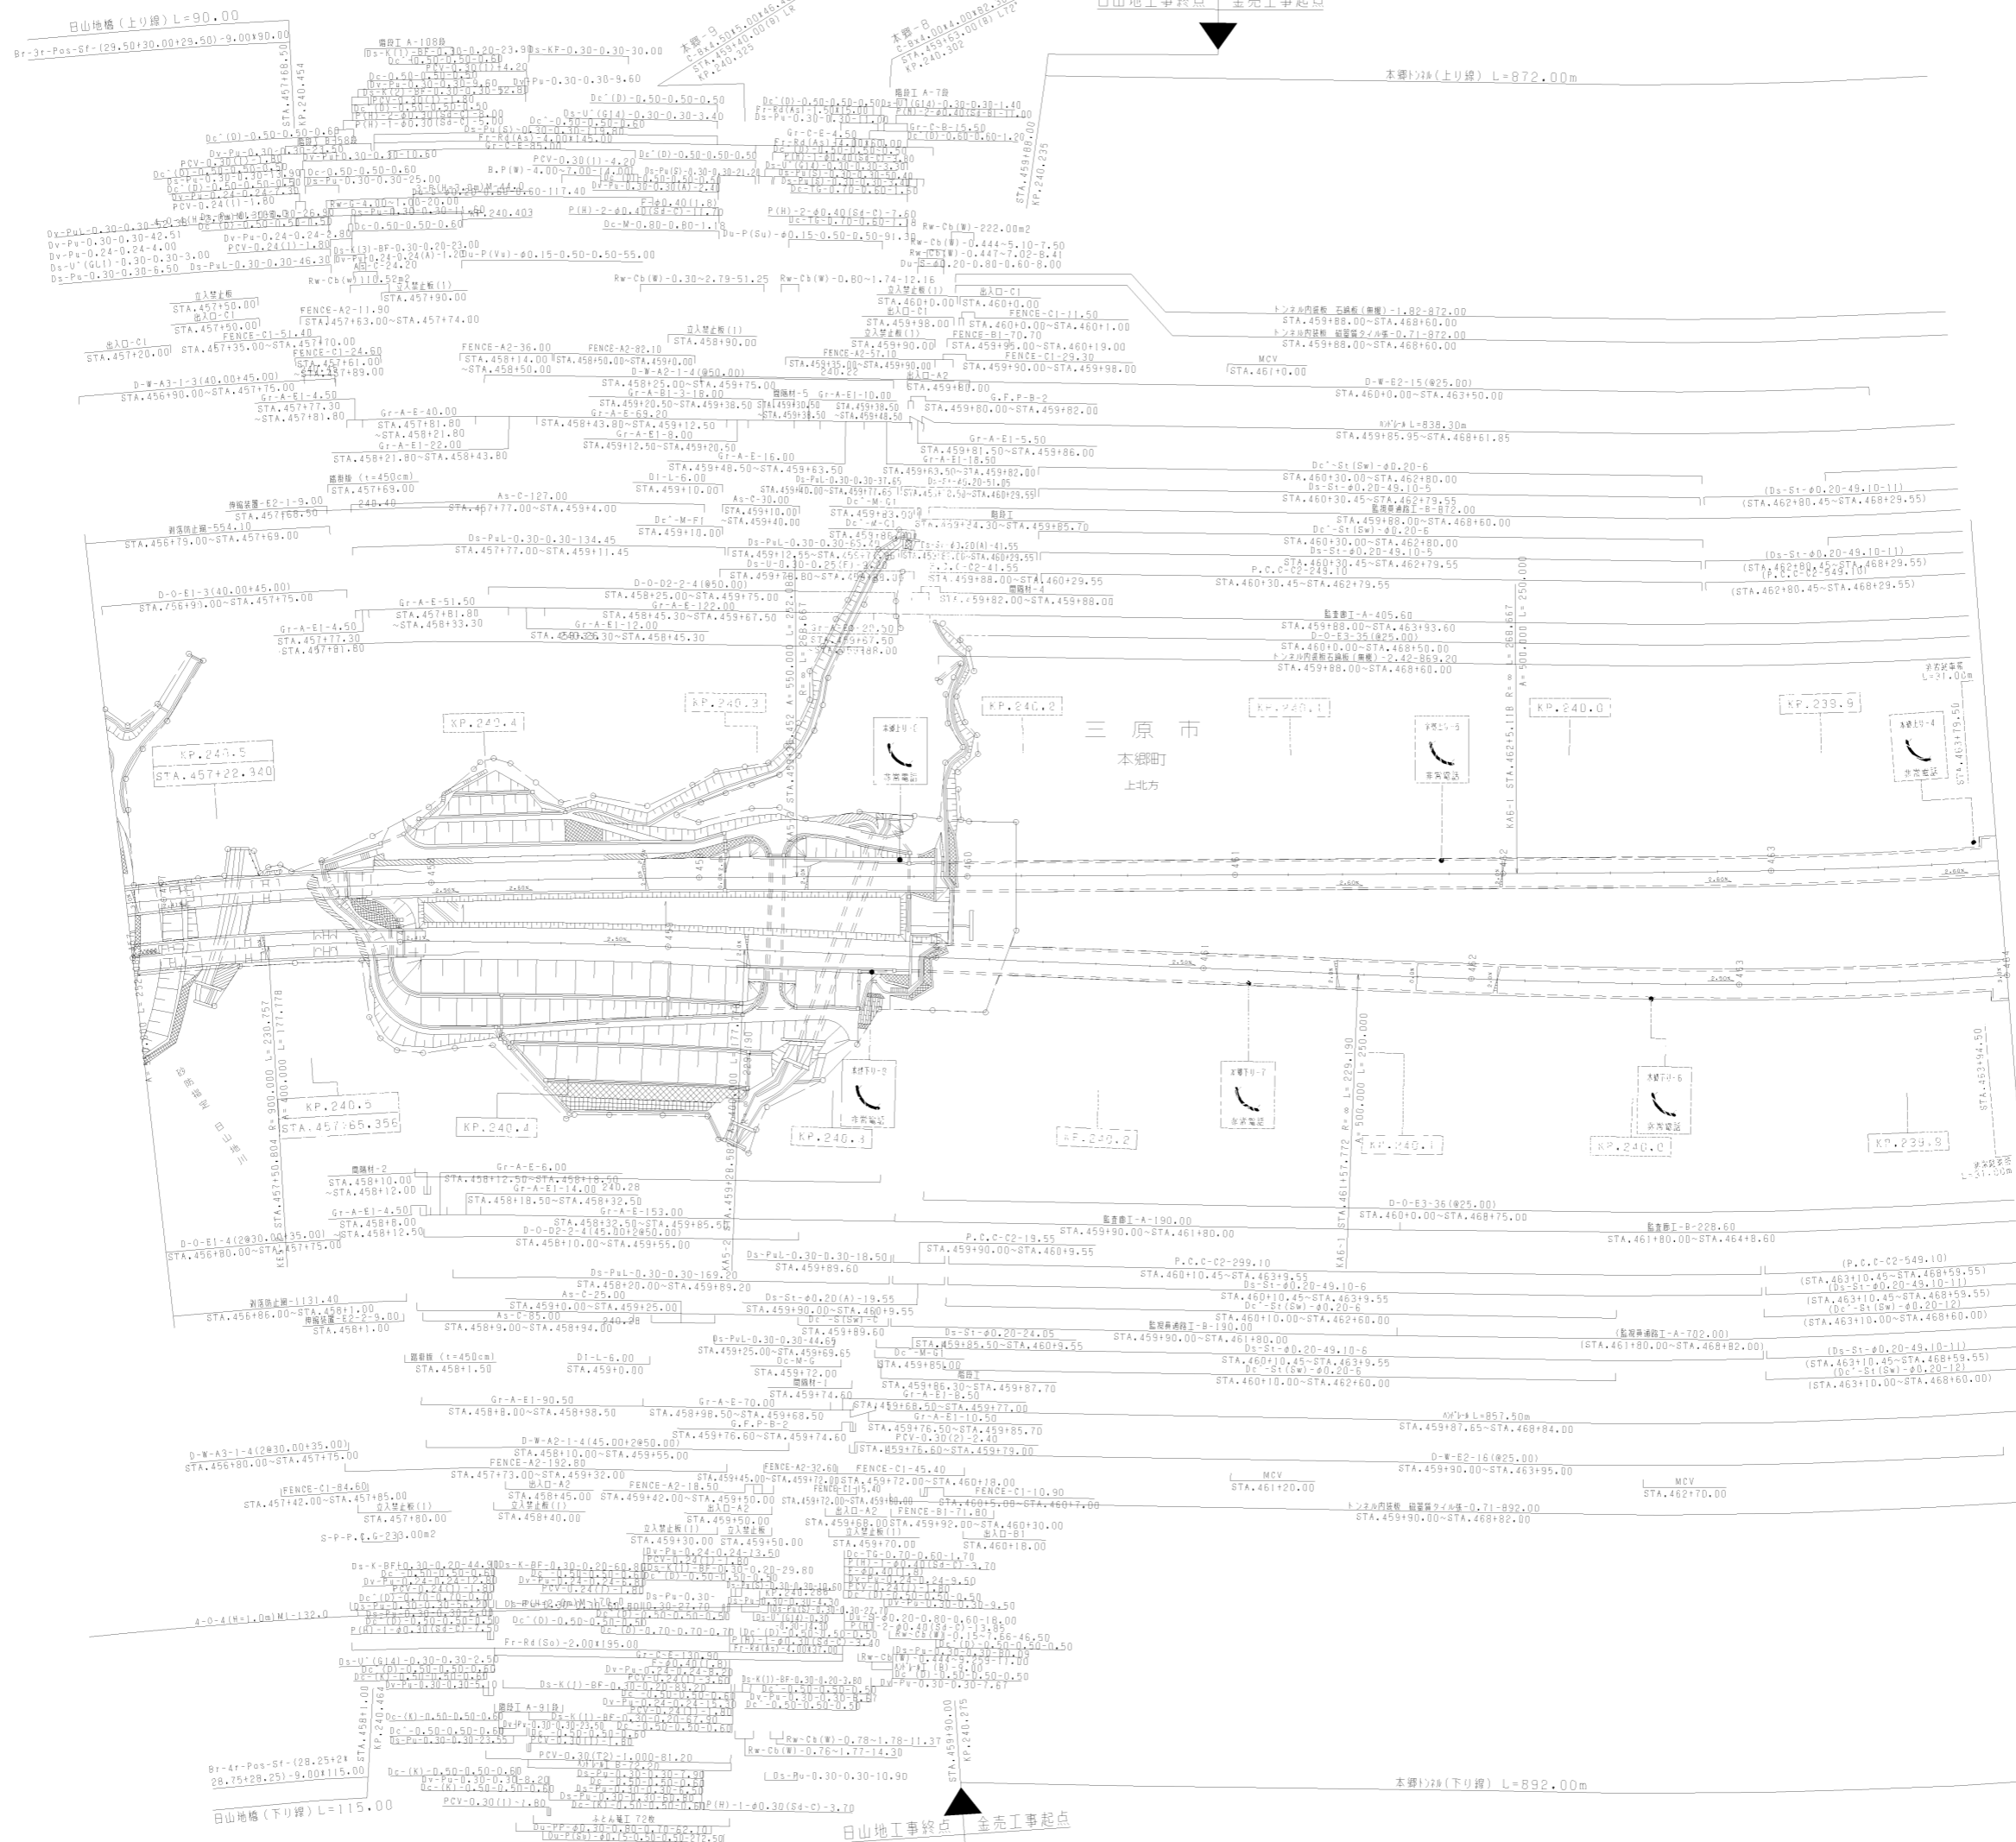

調整年月	適用
第4回 2018年3月	
第5回 2021年03月	
第6回 2023年02月	

山陽自動車道吹田山線 山陽自動車道(本郷1C~河内1C)			
工種	管理用平面図		
名称	KP.239.865 ~ KP.240.565 STA.457+00 ~ STA.464+00	縮尺	1/1000
			2 11
西日本高速道路(株)中国支社			

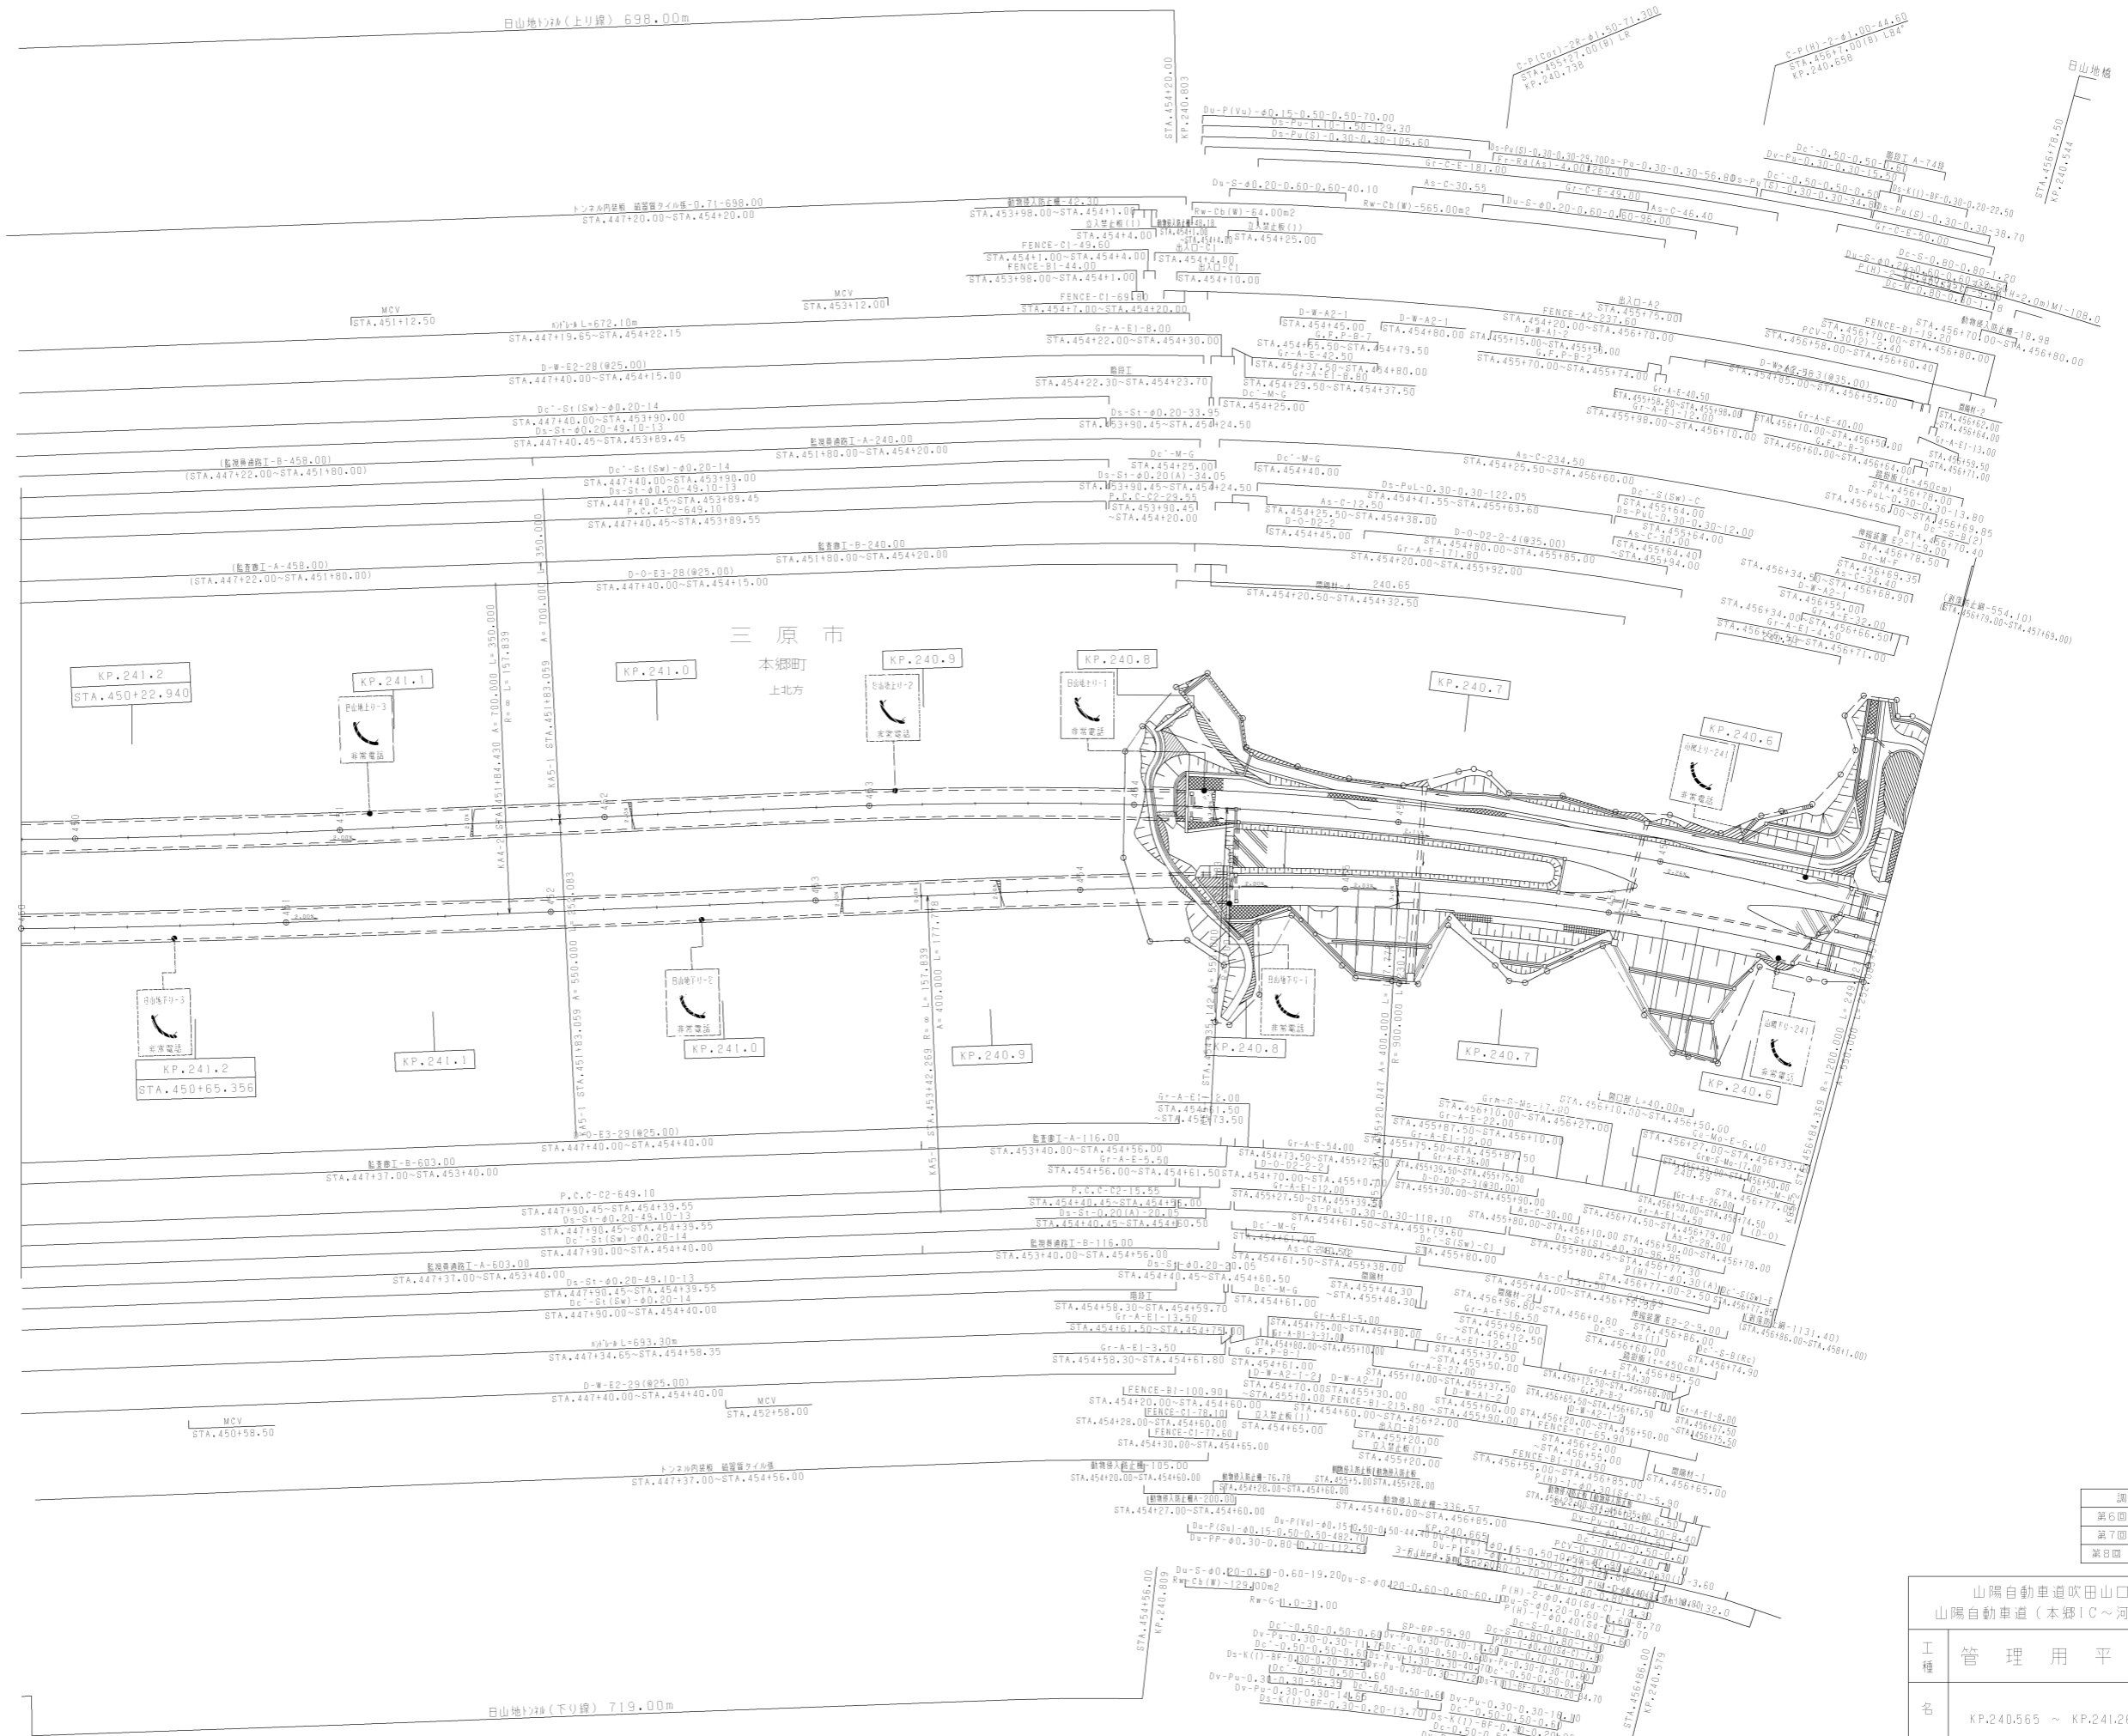


三原市  
本郷町  
上北方

調査年月	適用
第6回 2017年3月	
第7回 2018年3月	
第8回 2023年02月	

山陽自動車道吹田山口線 山陽自動車道(本郷IC~河内IC)		
工種	管理用平面図	
名称	KP.240.55 ~ KP.241.265 STA.450+00 ~ STA.457+00	縮尺 1/1000
		3 11


本谷トンネル工事終点 | 日山地工起点

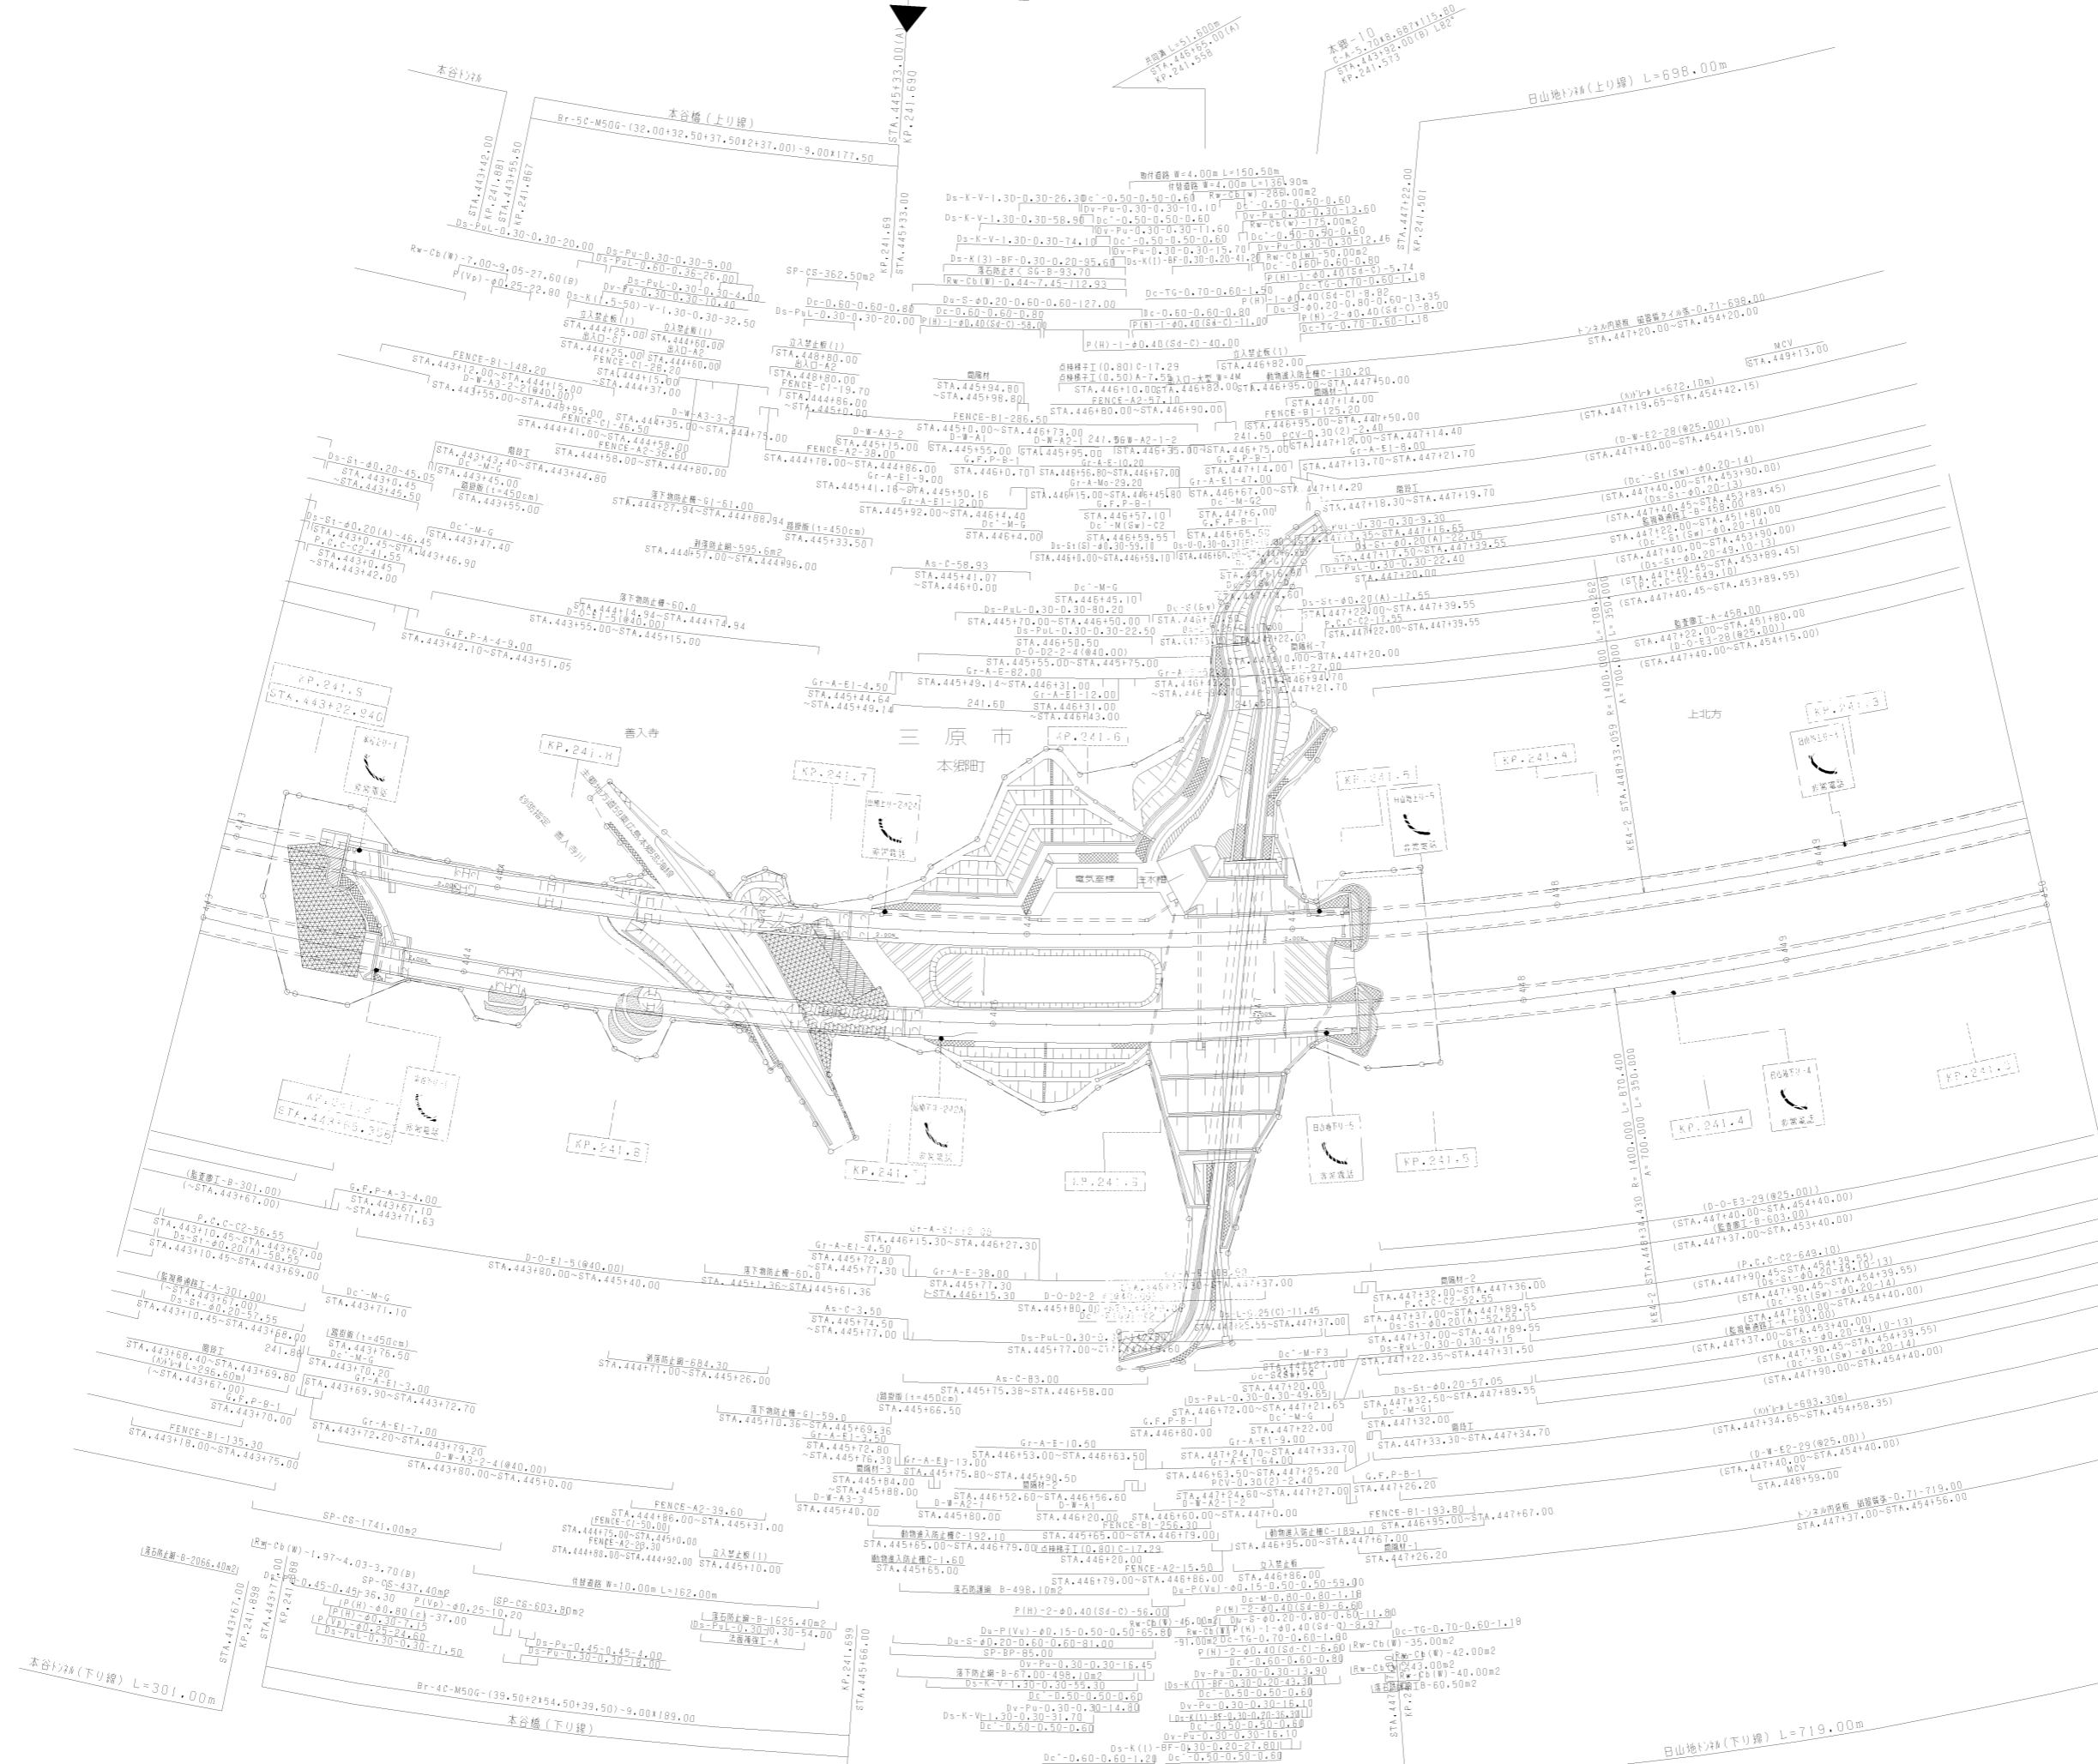

調査年月	適用
第5回 2018年3月	
第6回 2021年03月	
第7回 2023年02月	


山陽自動車道吹田山口線 山陽自動車道(本郷IC~河内IC)			
工種	管理用平面図	縮尺	1/1000
名称	KP.241.265 ~ KP.241.965 STA.443+00 ~ STA.450+00	幅尺	4 11

土掘トンネル工事終点 本谷トンネル工事起点

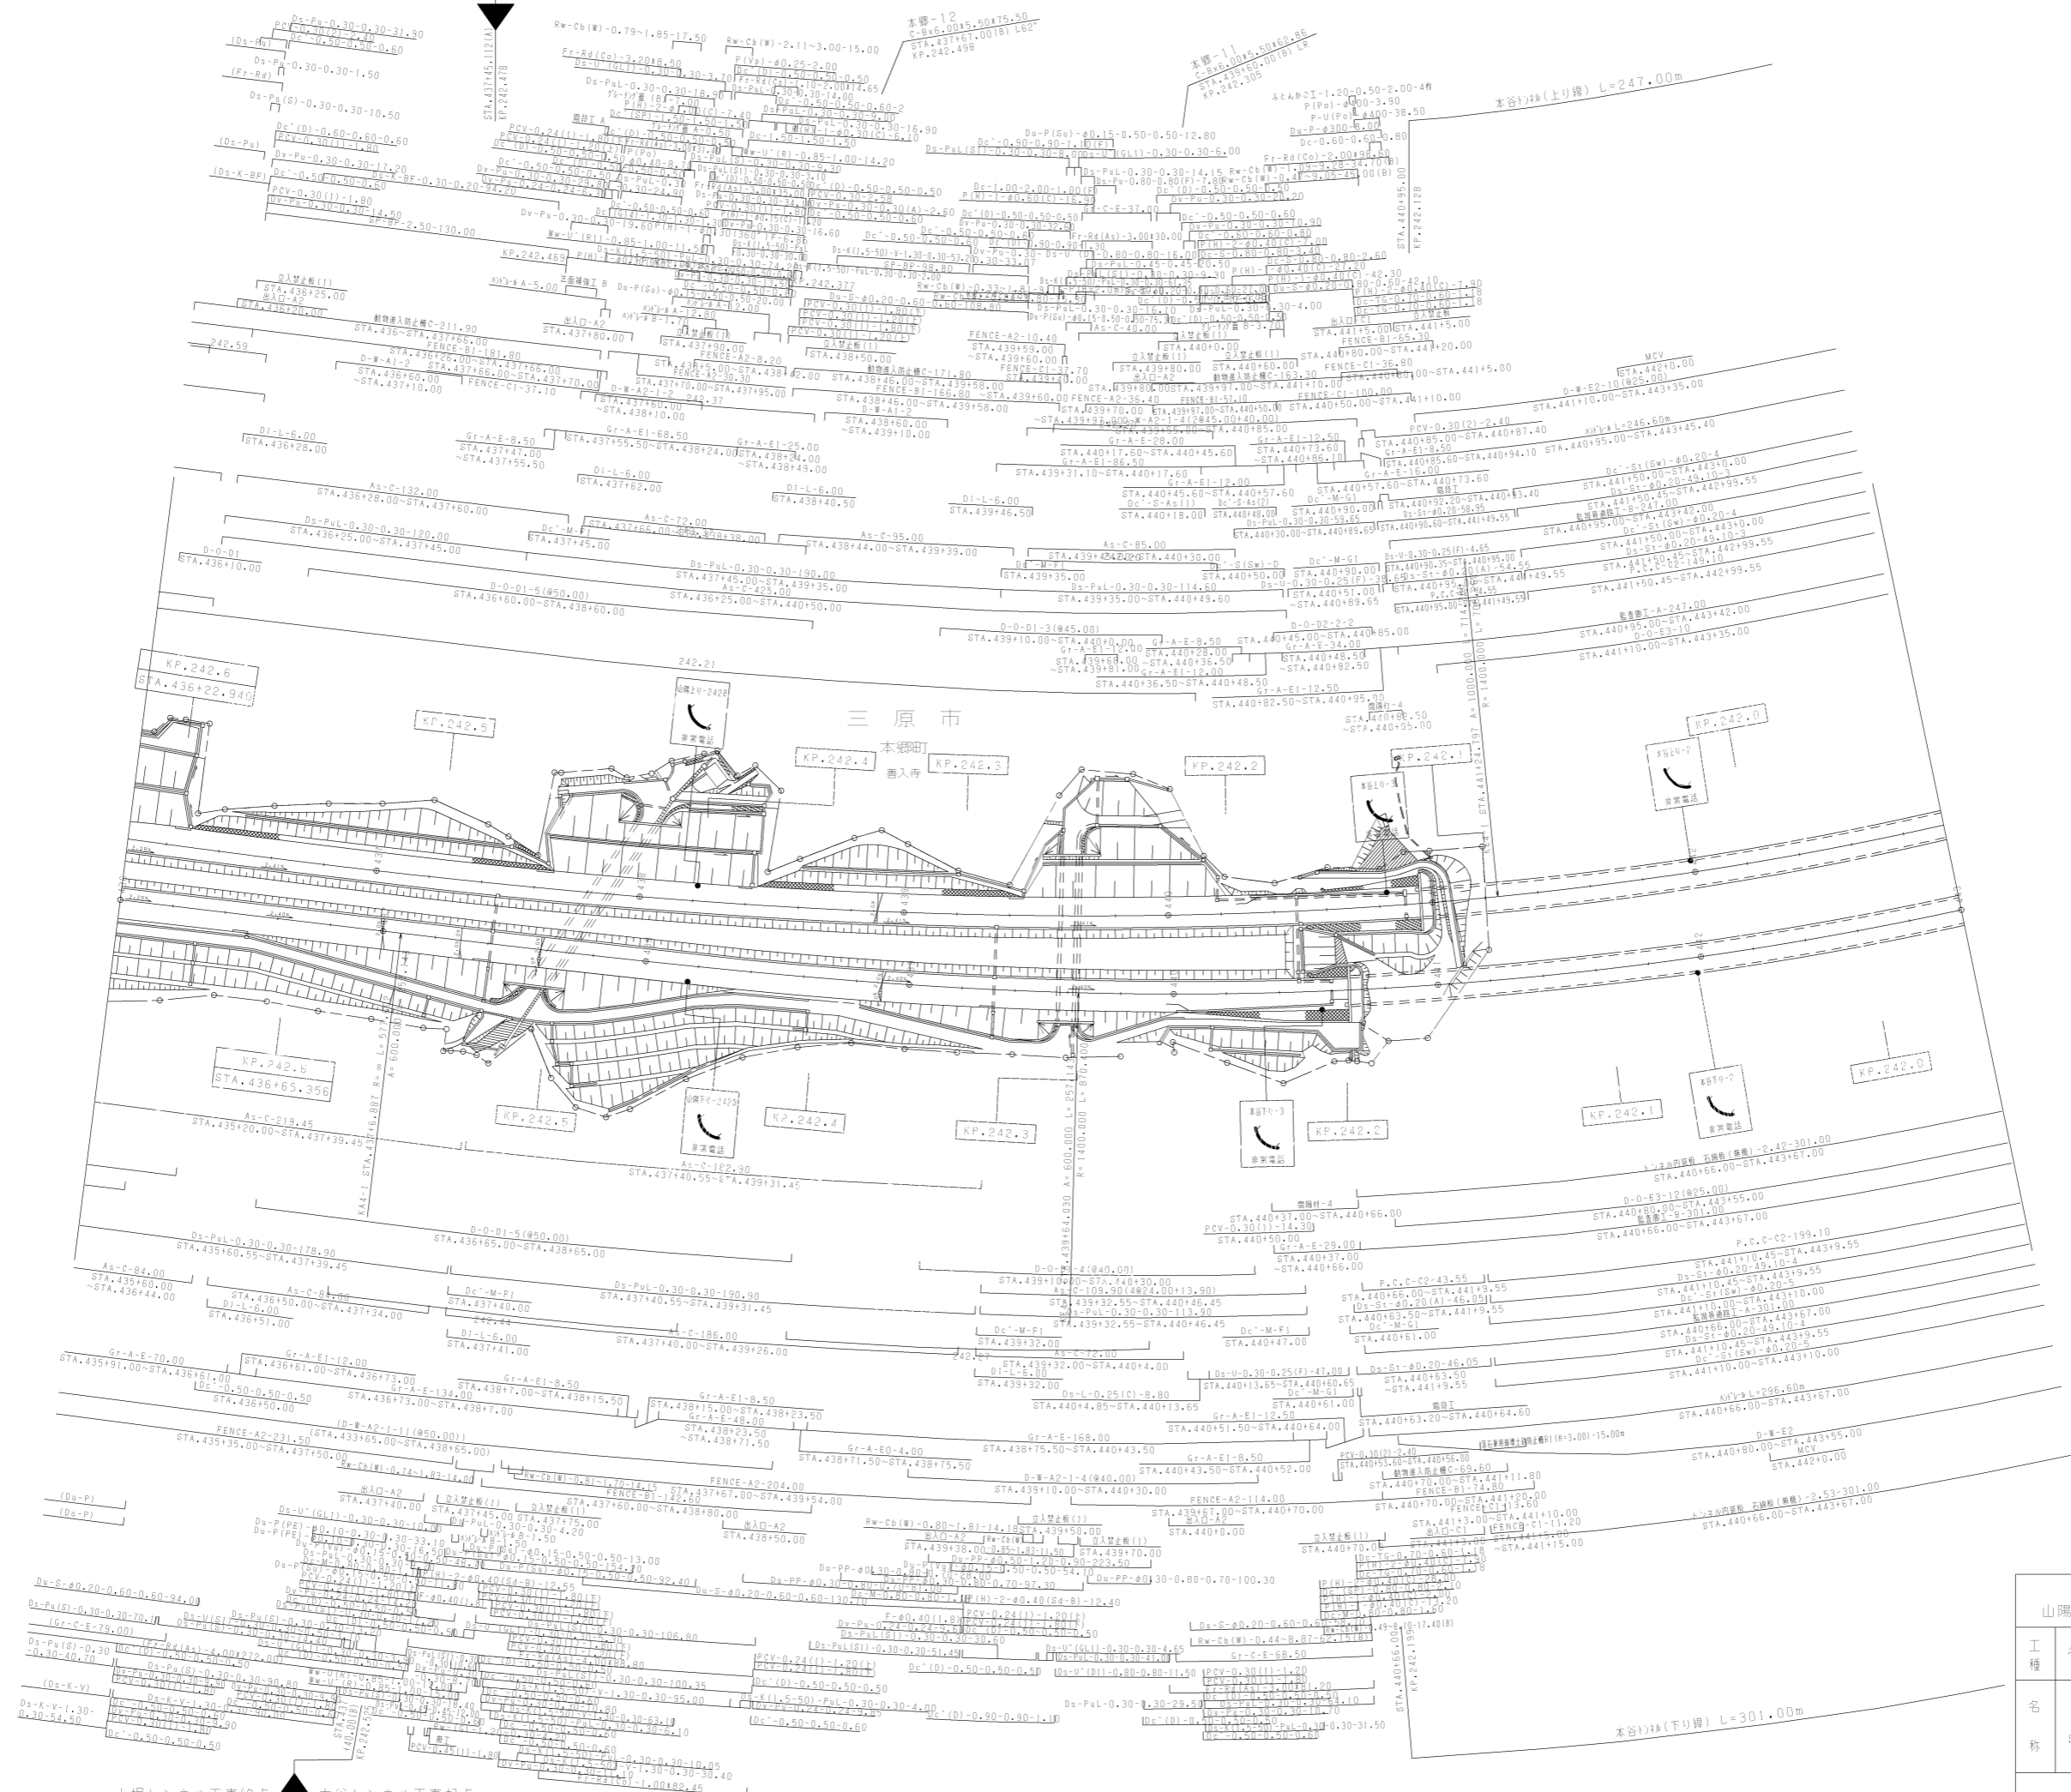

調整年月	適用
第7回 2017年3月	
第8回 2018年3月	
第9回 2021年03月	

山陽自動車道吹田山口線 山陽自動車道(本郷IC~河内IC)		
工種	管理用平面図	
名称	KP.241.965 ~ KP.242.665 STA.436+00 ~ STA.443+00	縮尺 1/1000
		5 11

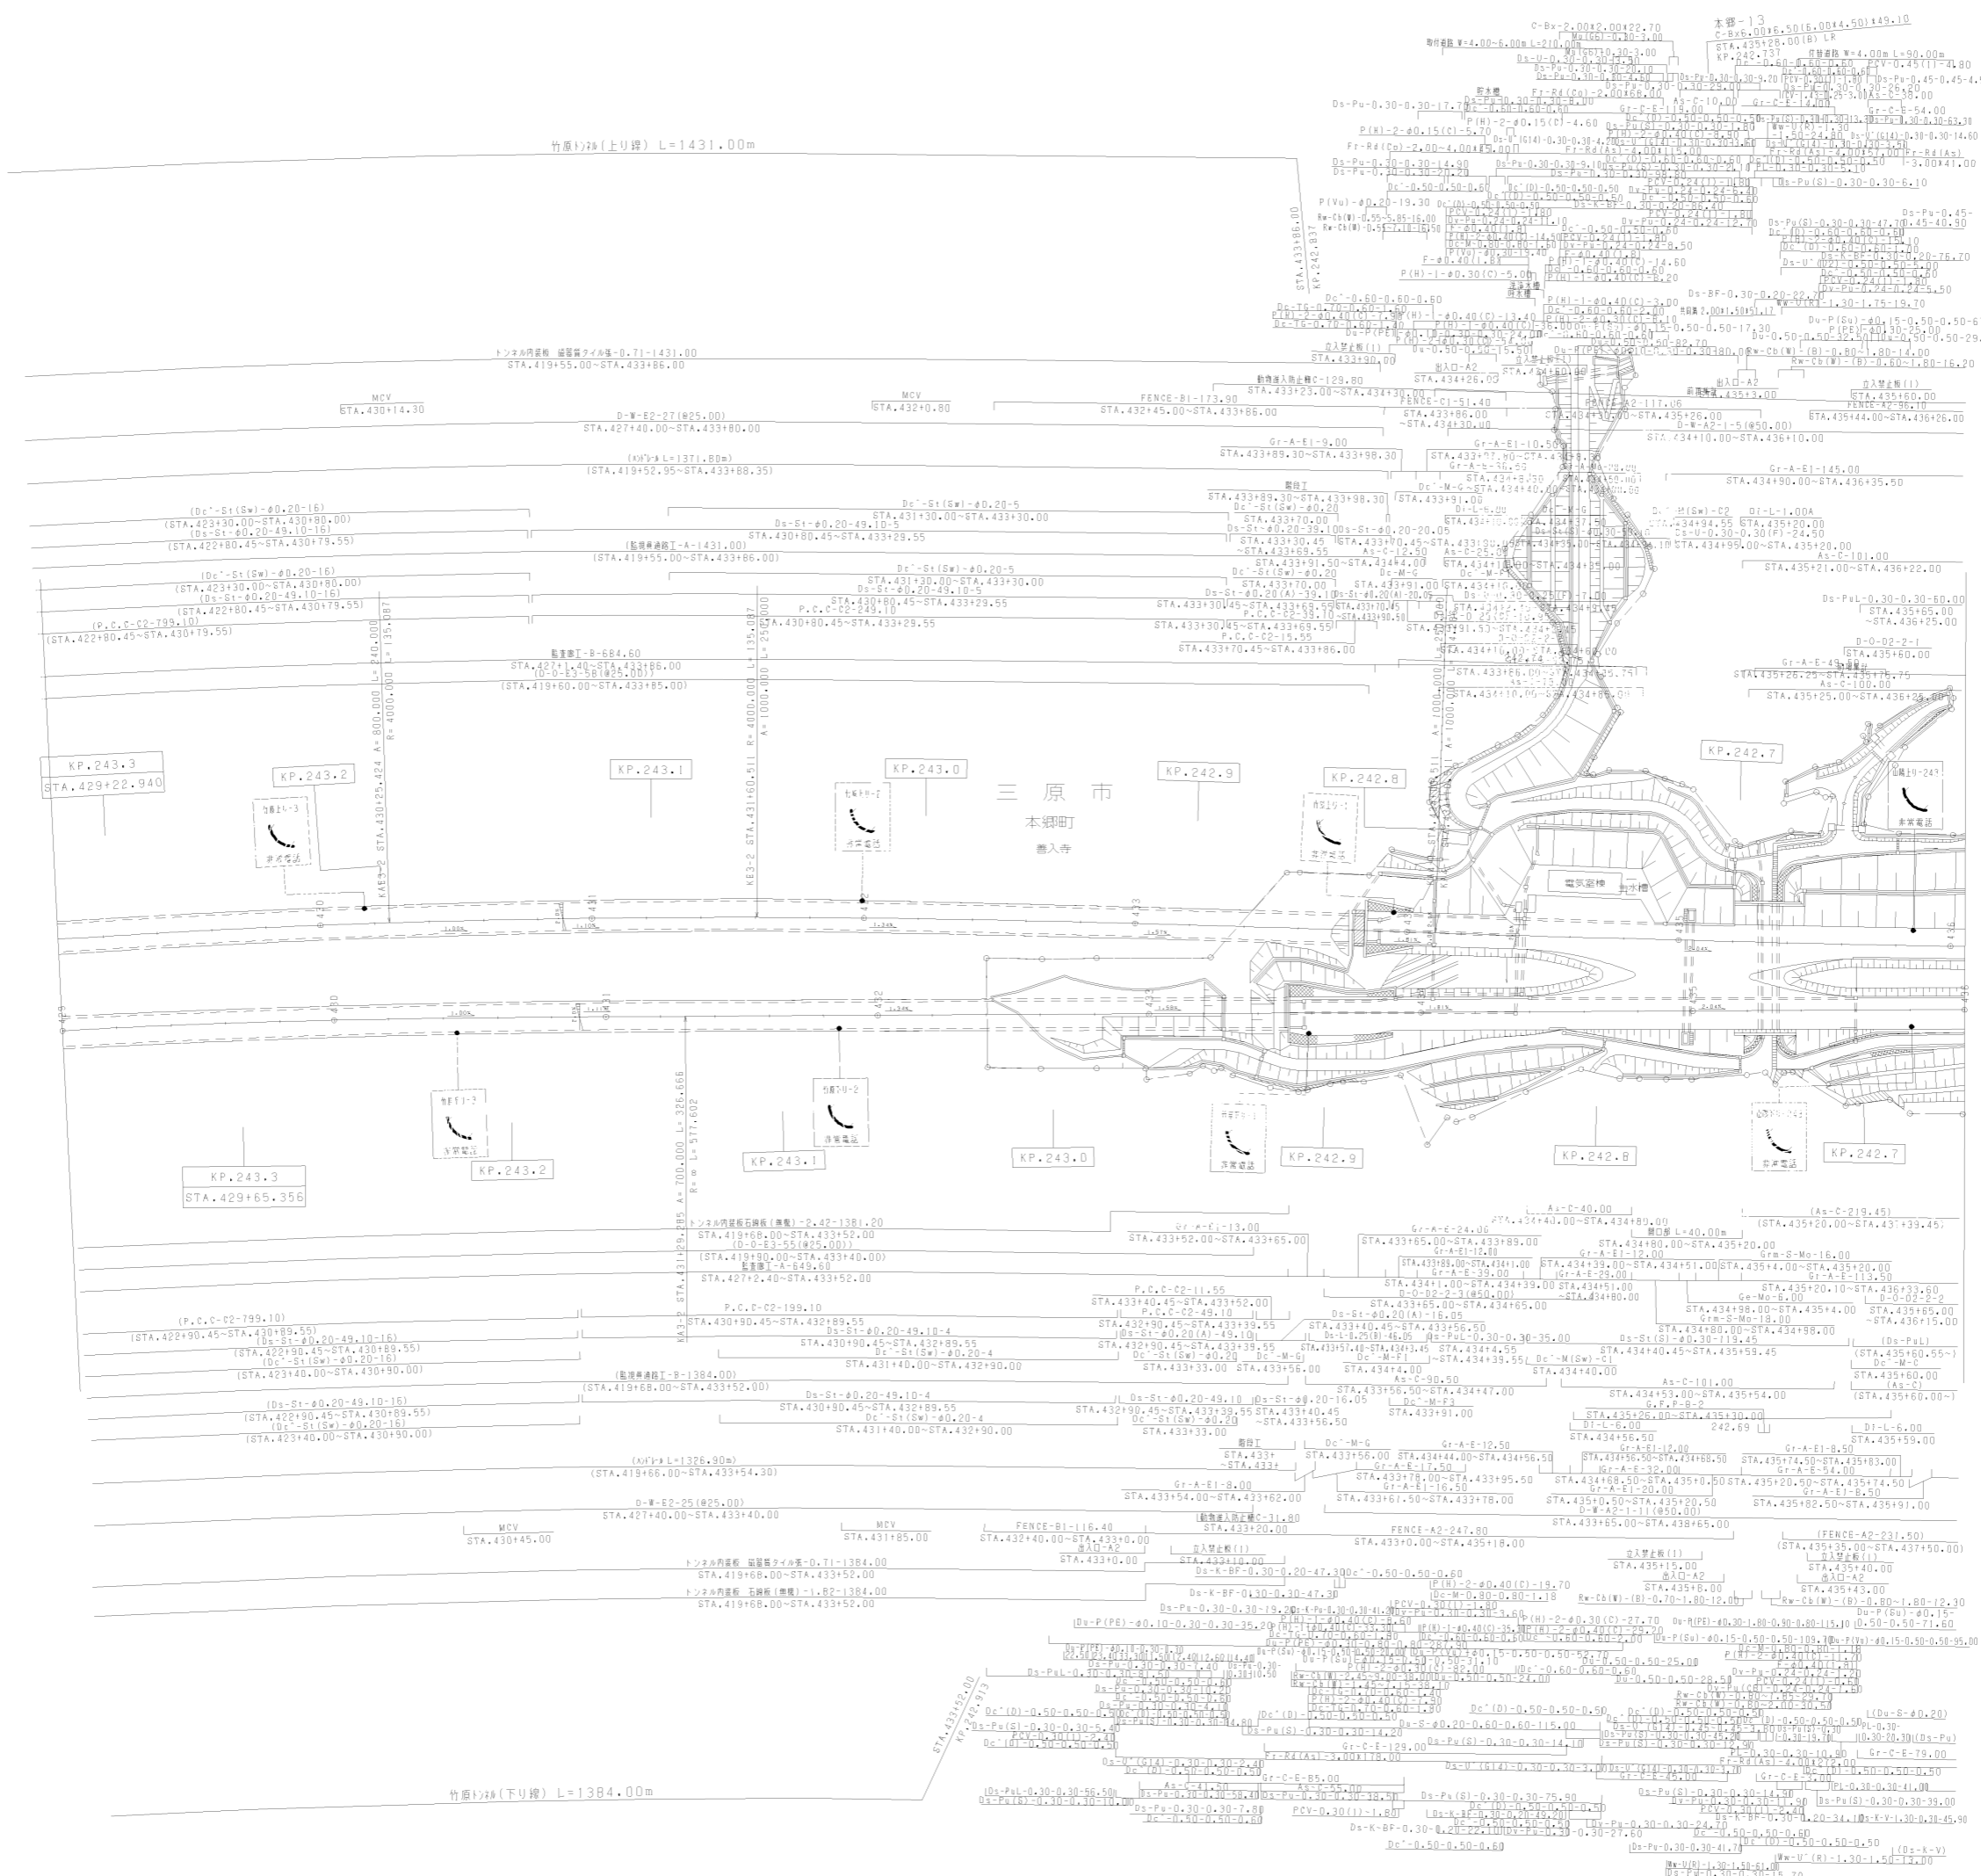


調整年月	適用
第3回 2015年3月	
第4回 2017年3月	
第5回 2018年3月	

山陽自動車道吹田山口線 山陽自動車道(本郷IC~河内IC)		
工種 名称	管理用平面図	縮尺 1/1000
	KP.242.665 ~ KP.243.365 STA.429+00 ~ STA.436+00	6 11
西日本高速道路(株)中国支社		





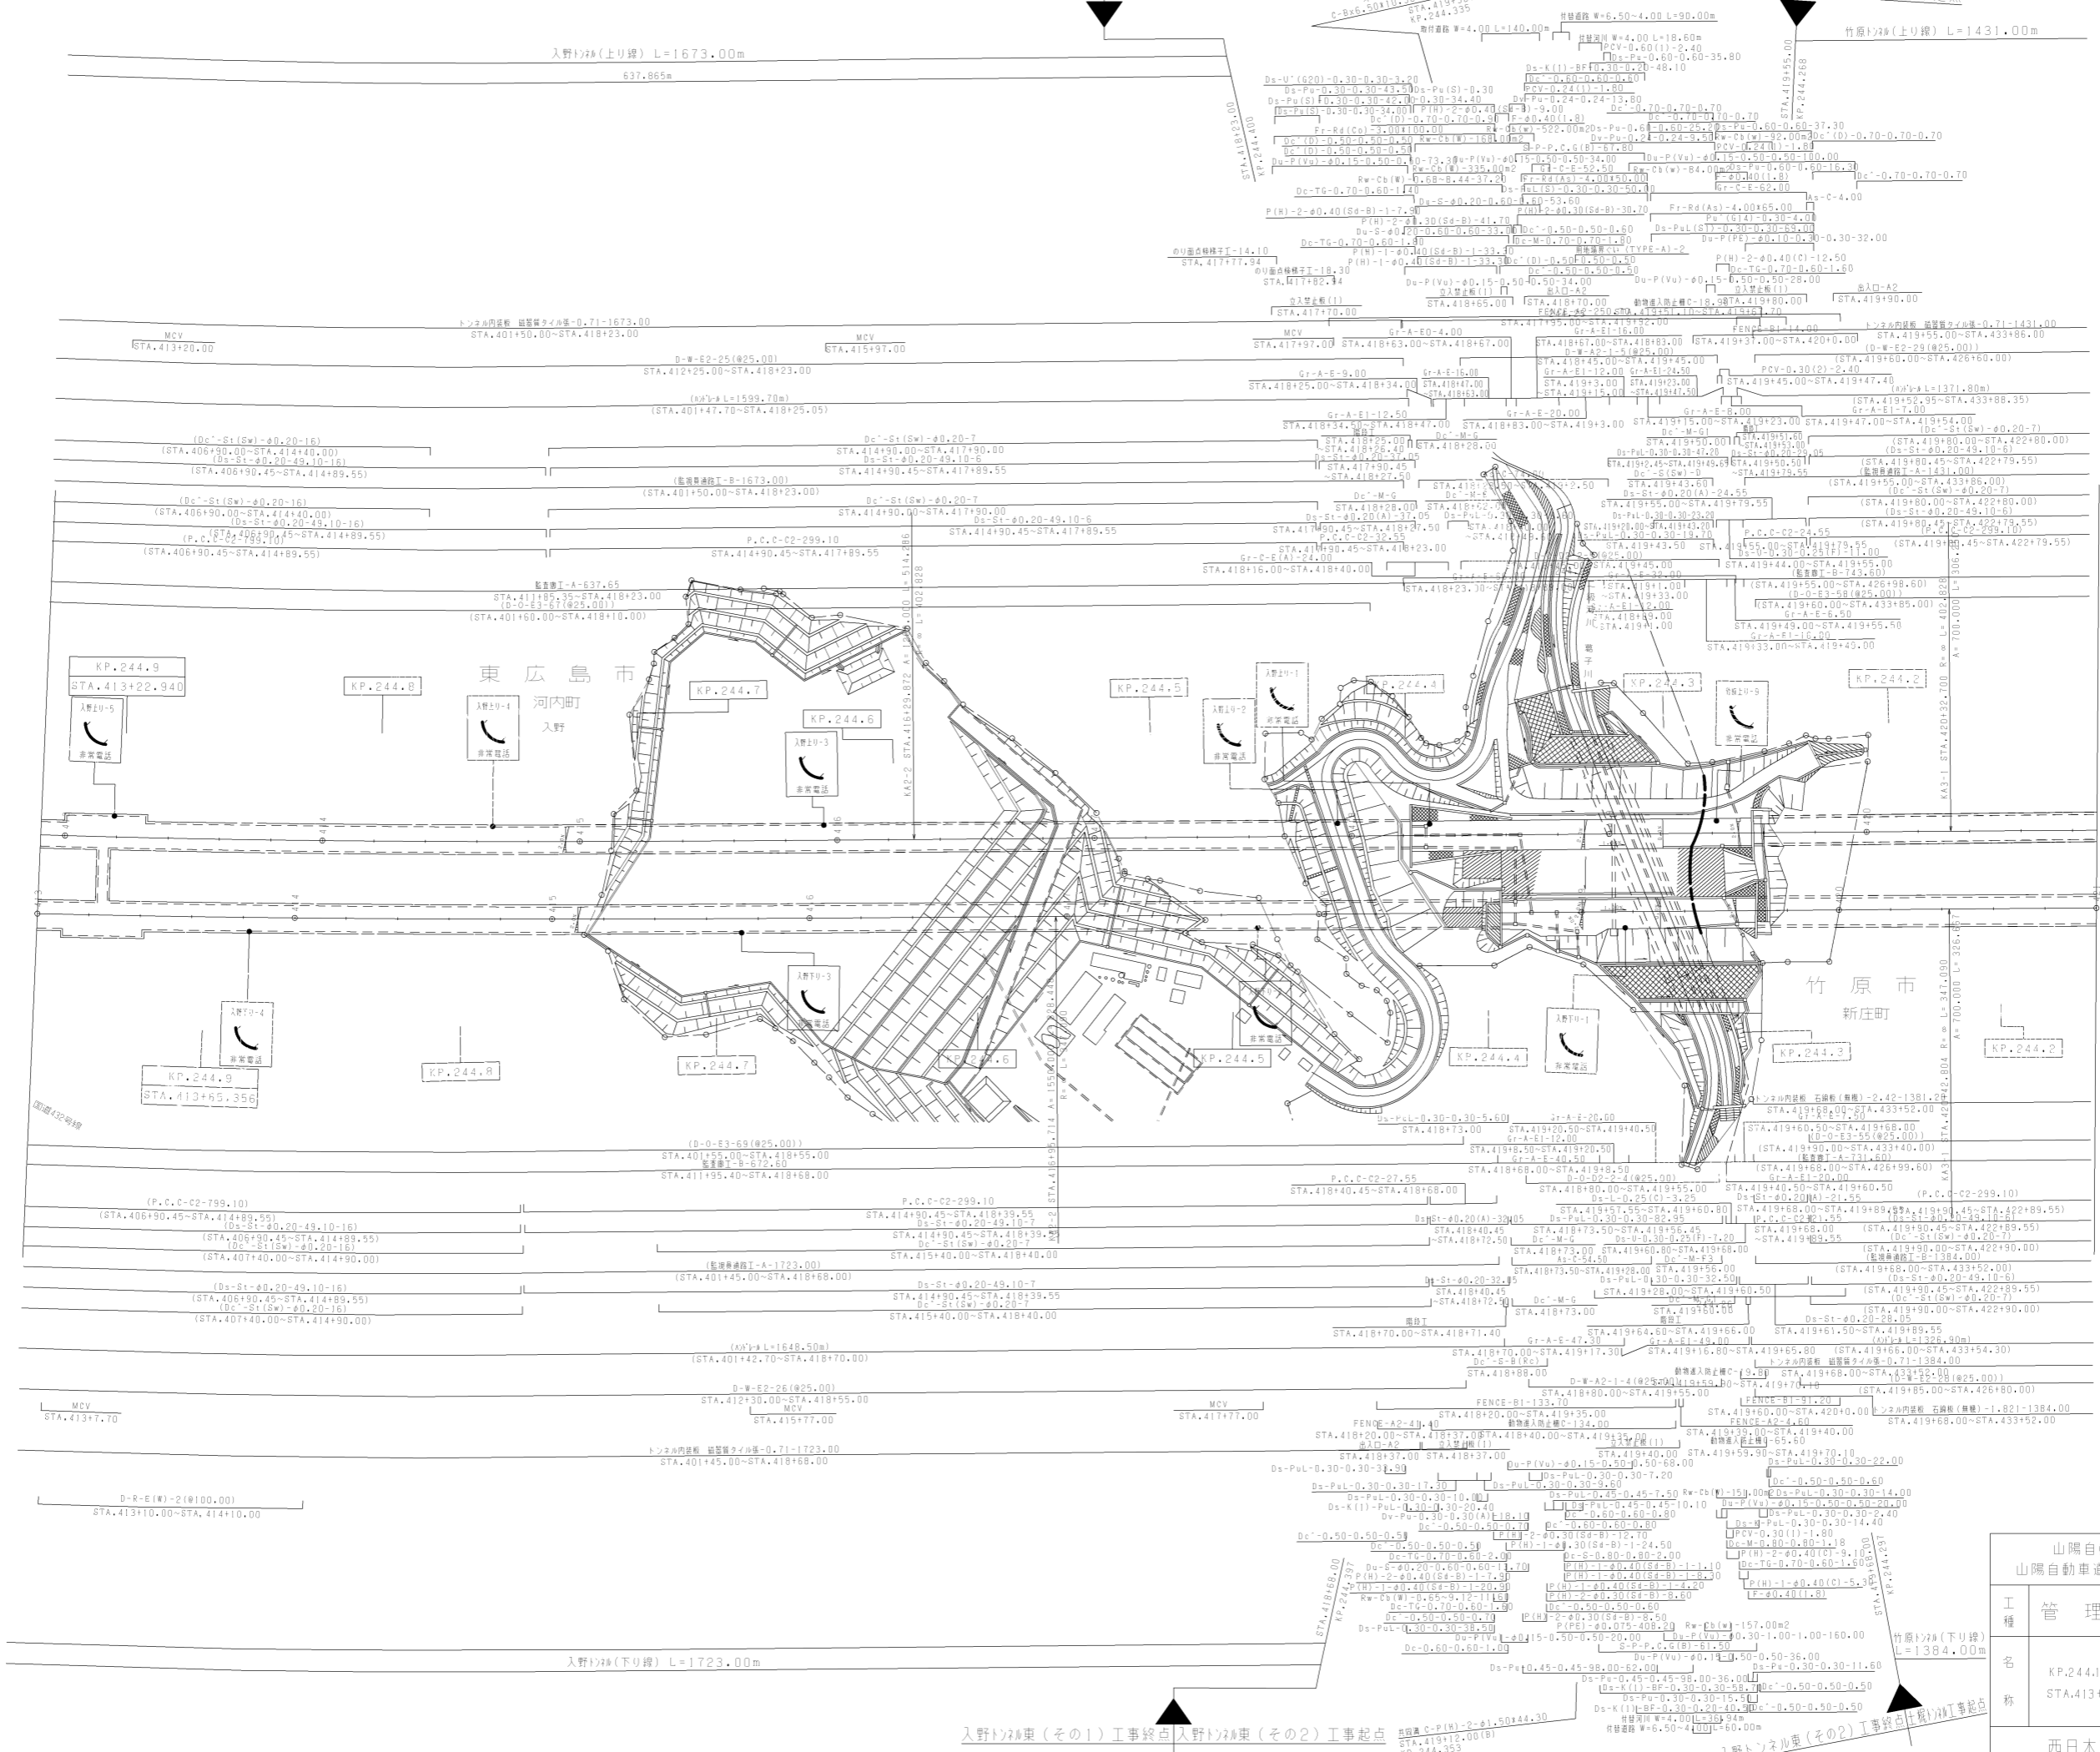


調整年月	適用
第5回 2017年3月	
第6回 2018年3月	
第7回 2021年03月	

山陽自動車道吹田山口線 山陽自動車道(本郷IC~河内IC)		
工種	管理用平面図	
名称	KP.244.165 ~ KP.244.965 STA.413+00 ~ STA.421+00	縮尺 1/1000
		8 11

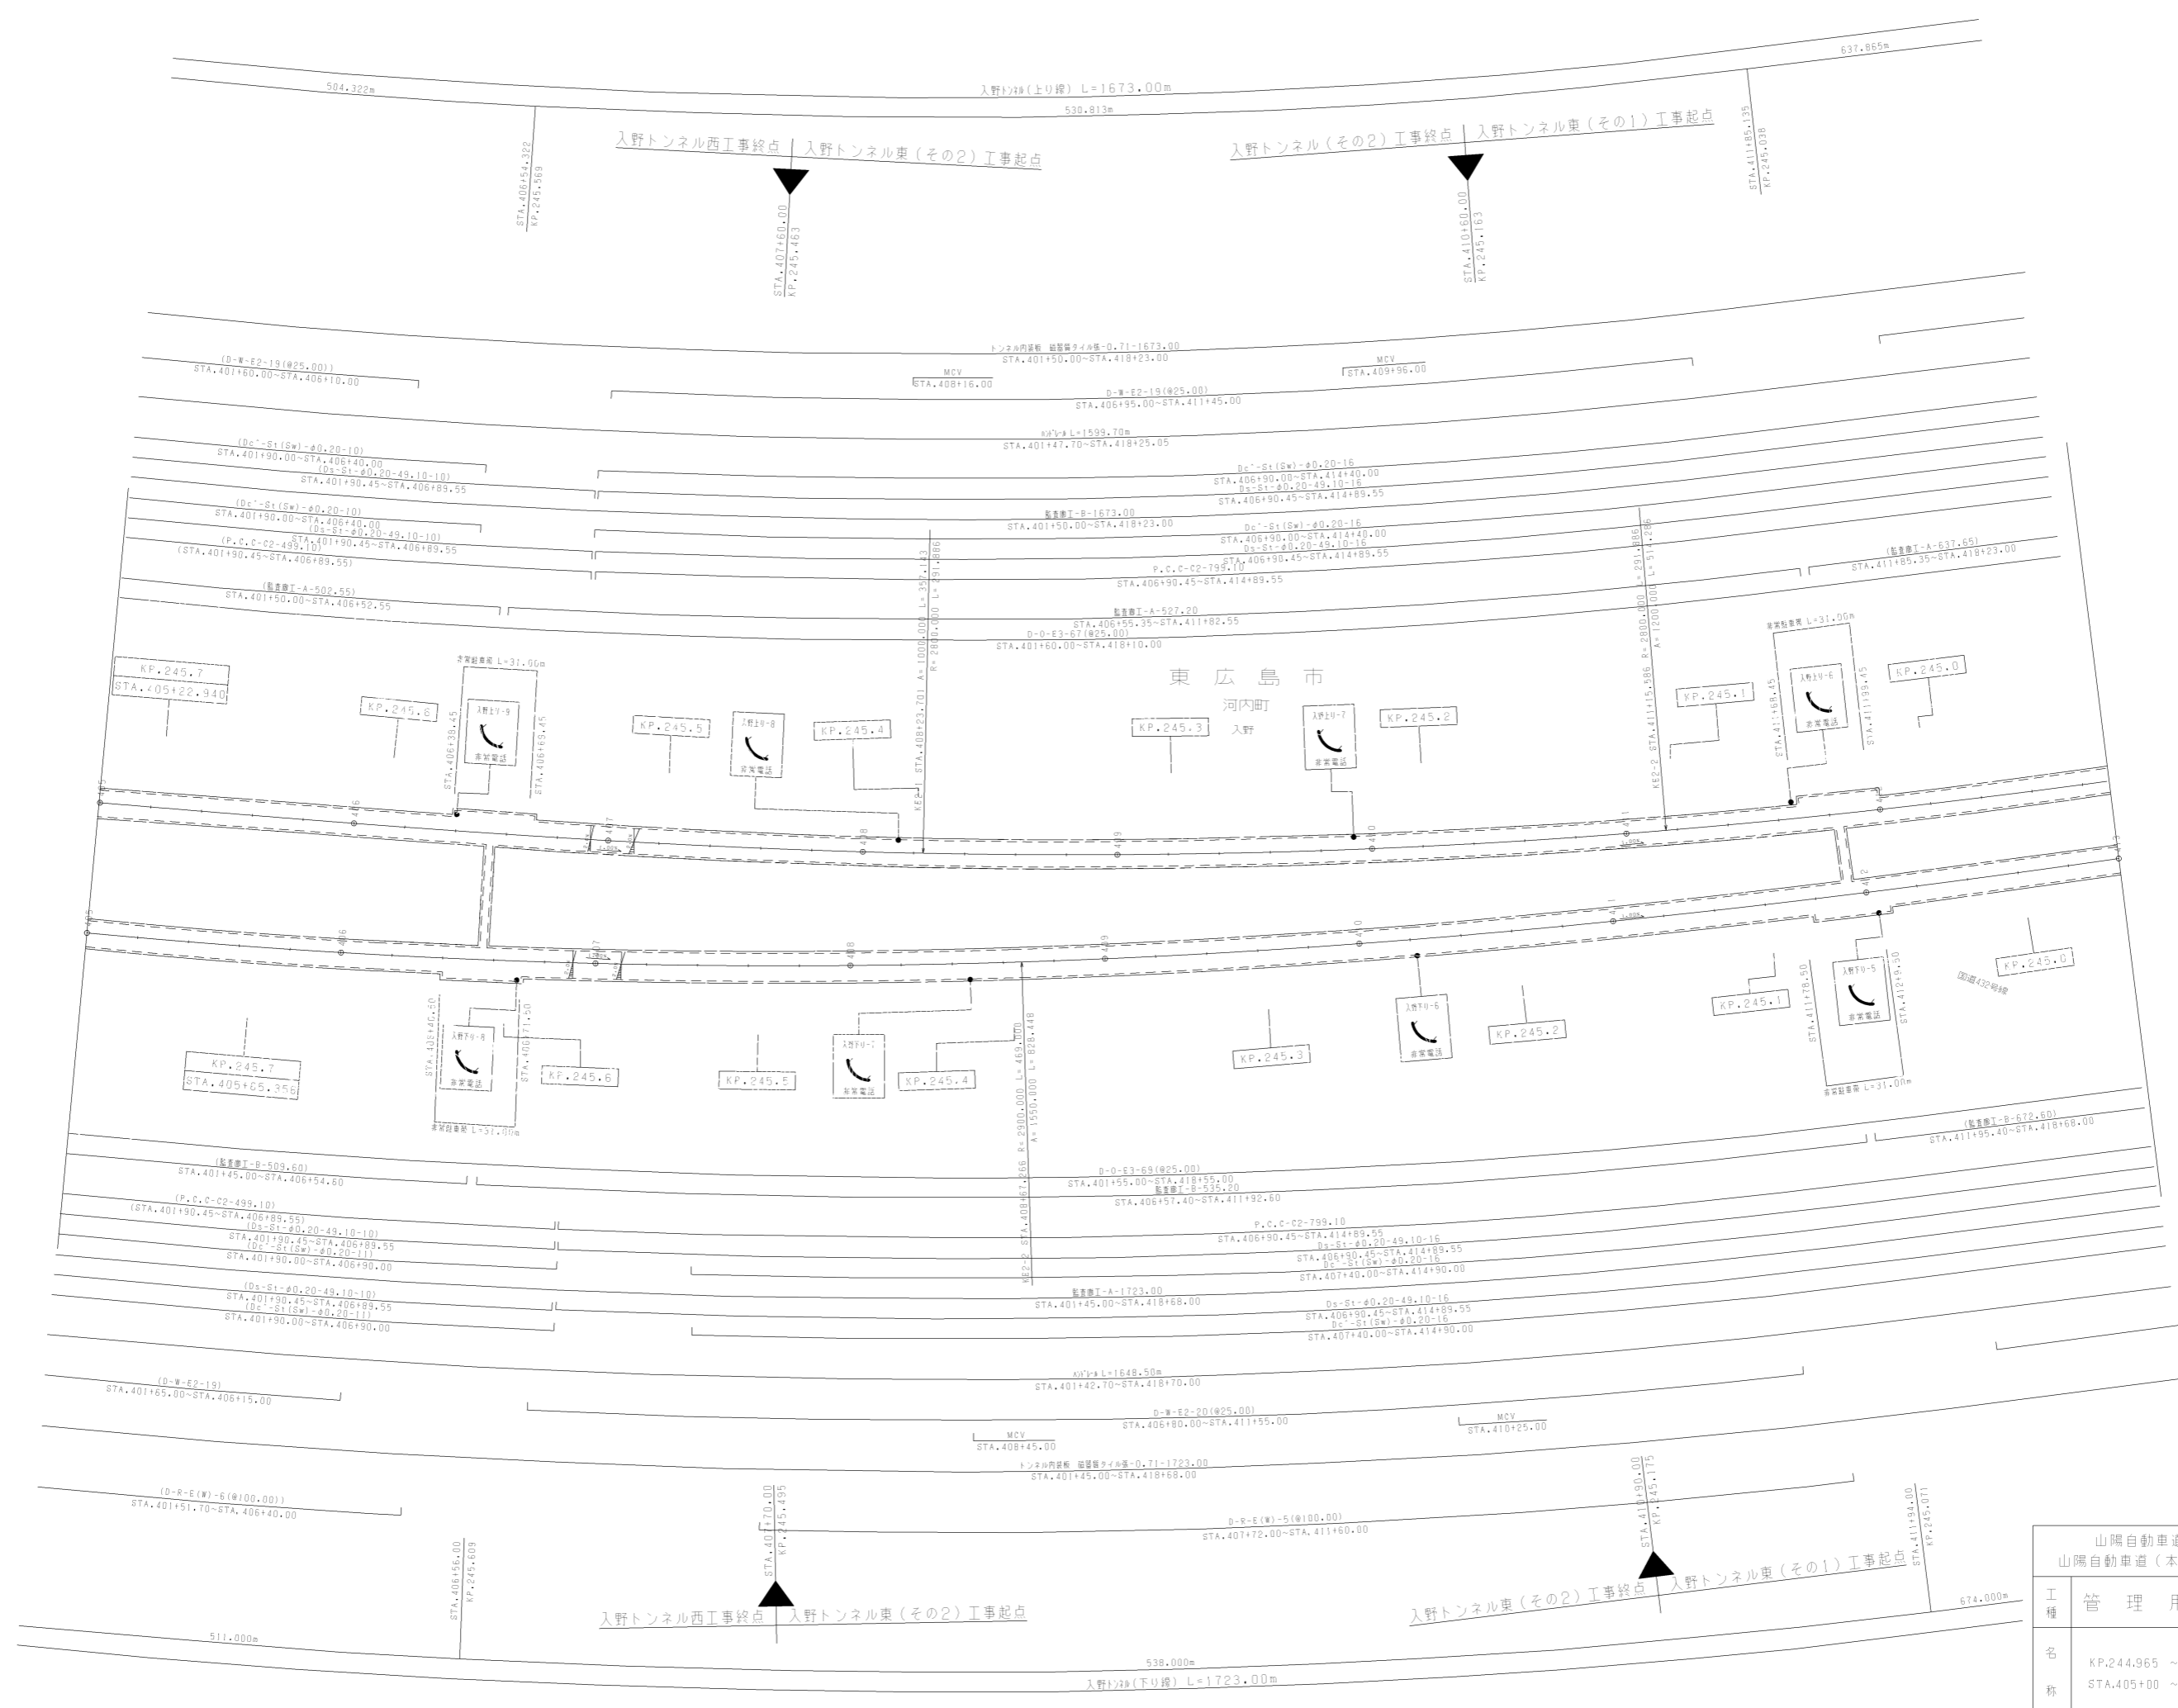

調整年月	適用
第2回 2009年3月	
第3回 2010年3月	
第4回 2018年3月	

山陽自動車道吹田山口線 山陽自動車道(本郷IC~河内IC)		
工種	管理用平面図	
名称	KP.244.965 ~ KP.245.765 STA.405+00 ~ STA.413+00	縮尺 1/1000
		9 11
西日本高速道路(株) 中国支社		

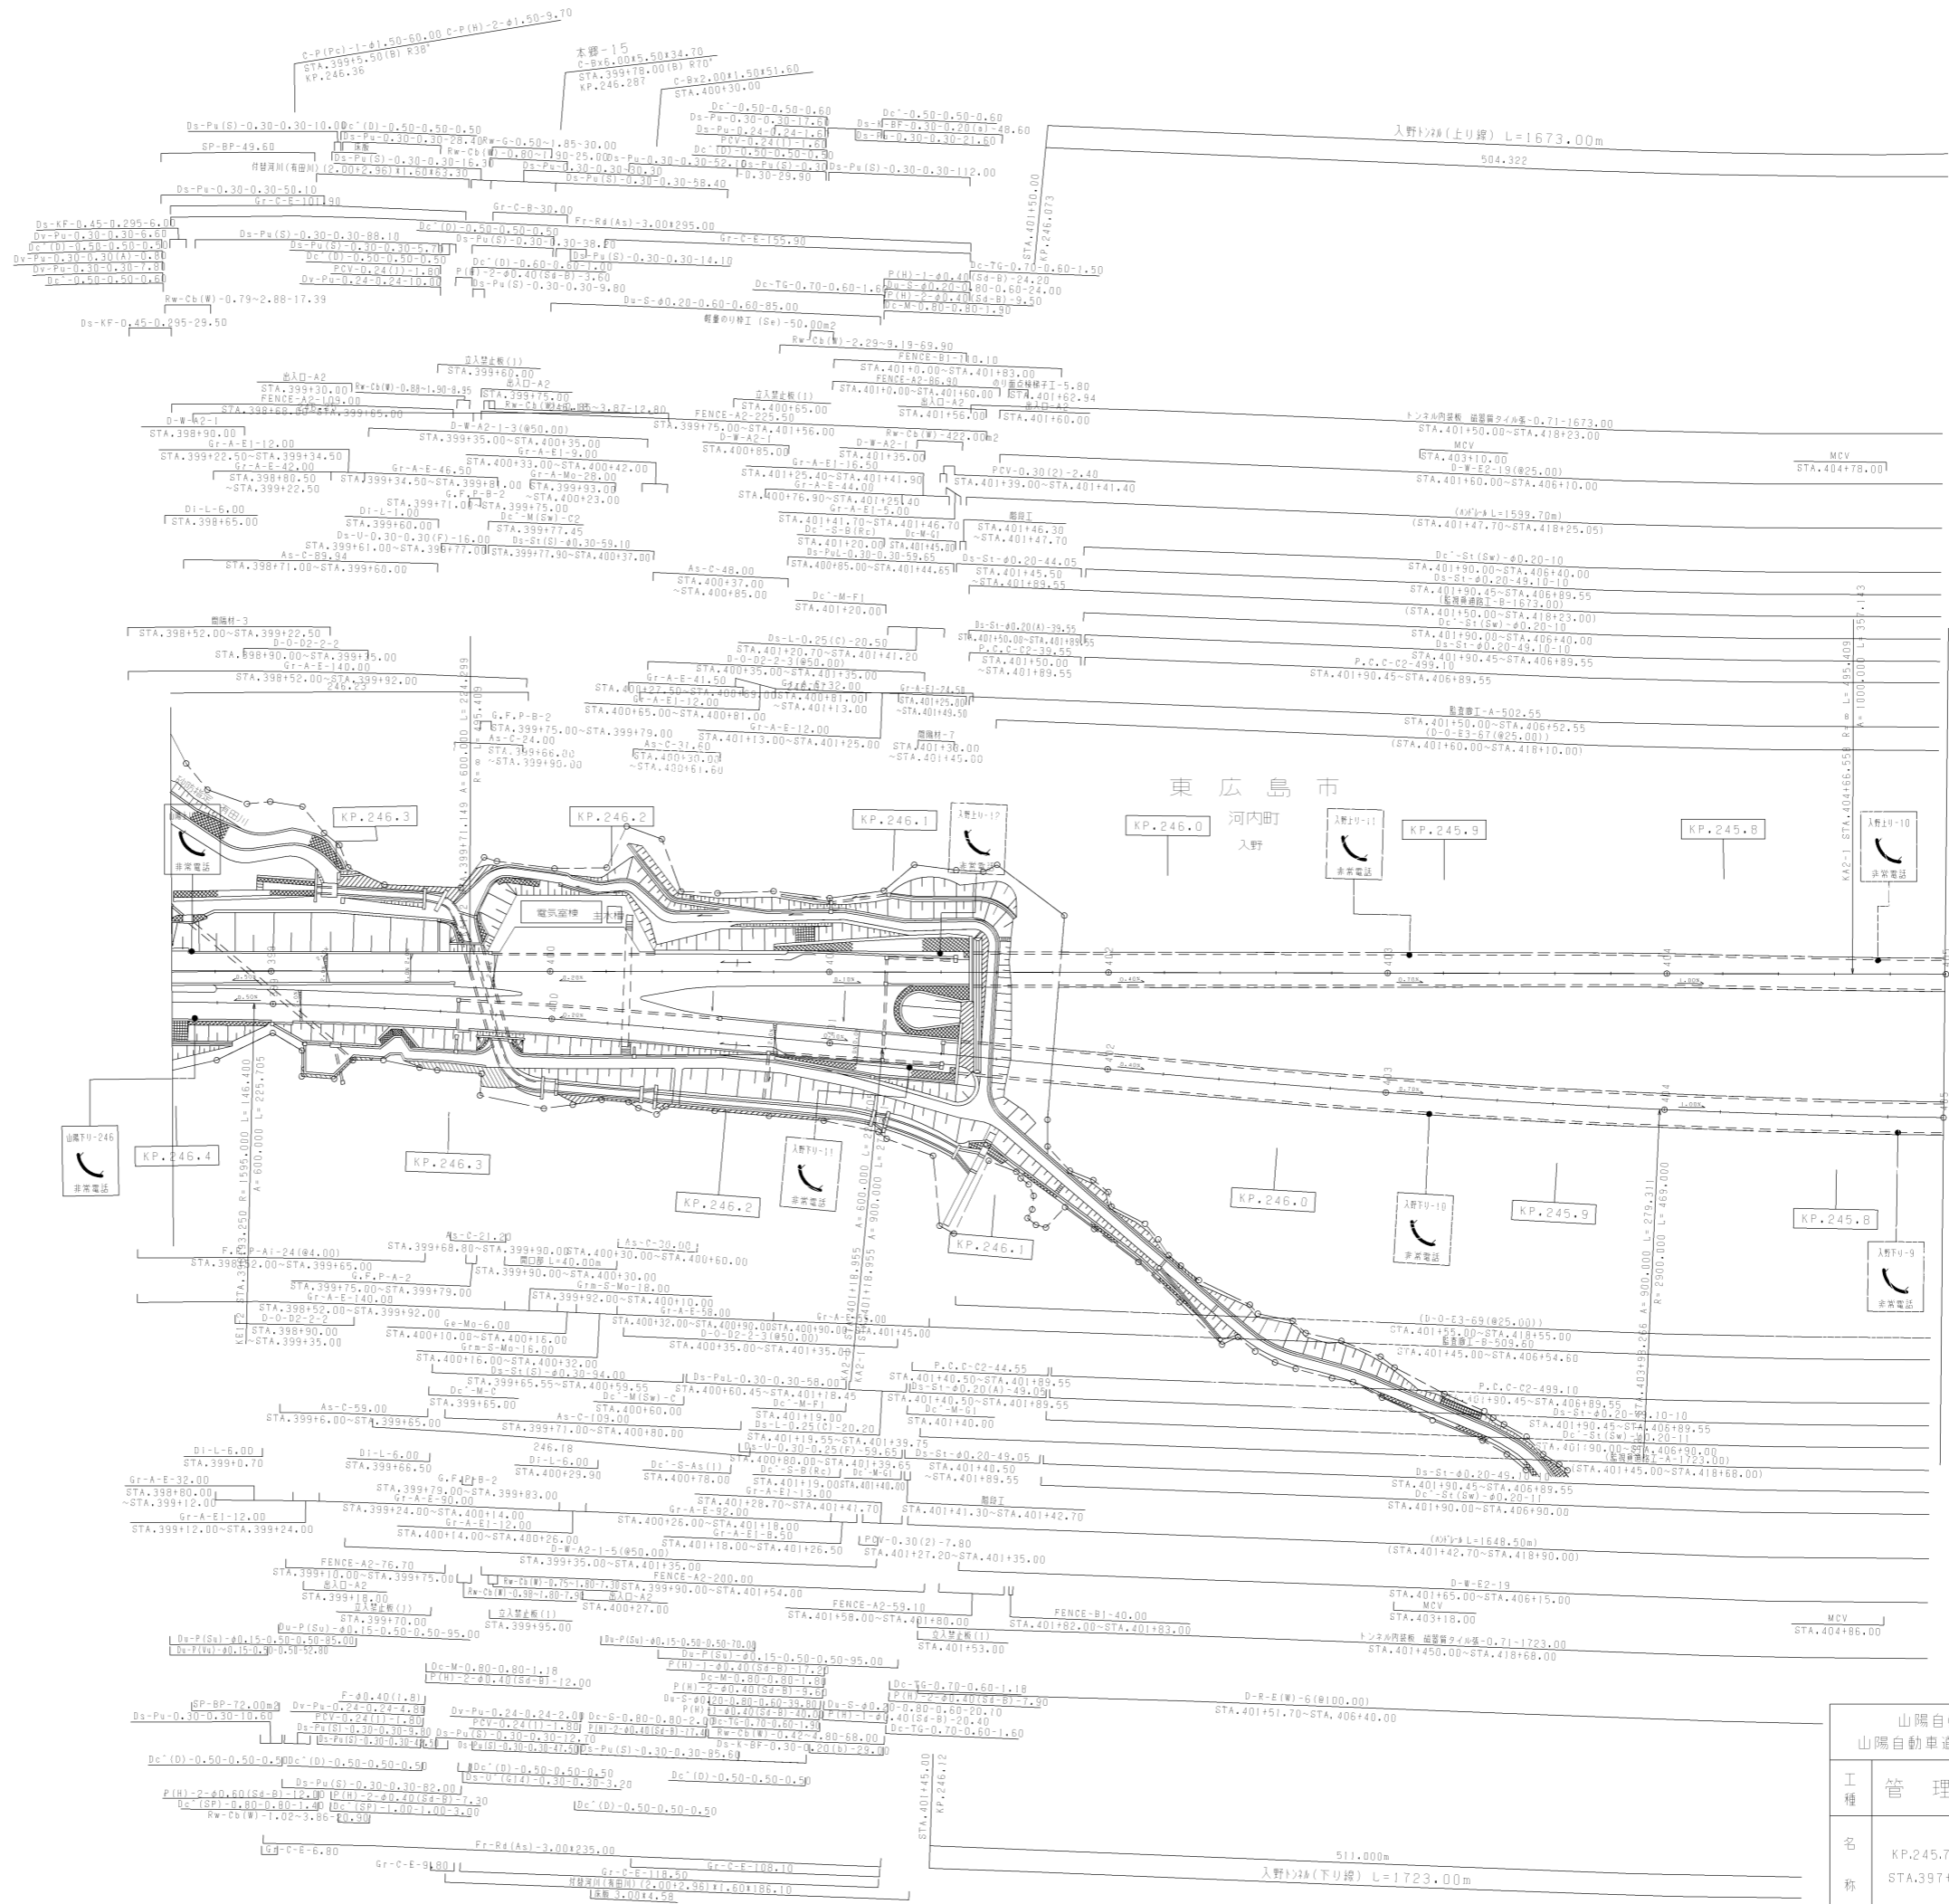


東 広 島 市  
河内町  
入野

調査年月	適用
第2回 2009年3月	
第3回 2010年3月	
第4回 2018年3月	

山陽自動車道吹田山口線 山陽自動車道(本郷IC~河内IC)	
工種	管理用平面図
名称	KP.245.765 ~ KP.246.545 STA.397+20 ~ STA.405+00
縮尺	1/1000
備考	10 11


西日本高速道路(株)中国支社

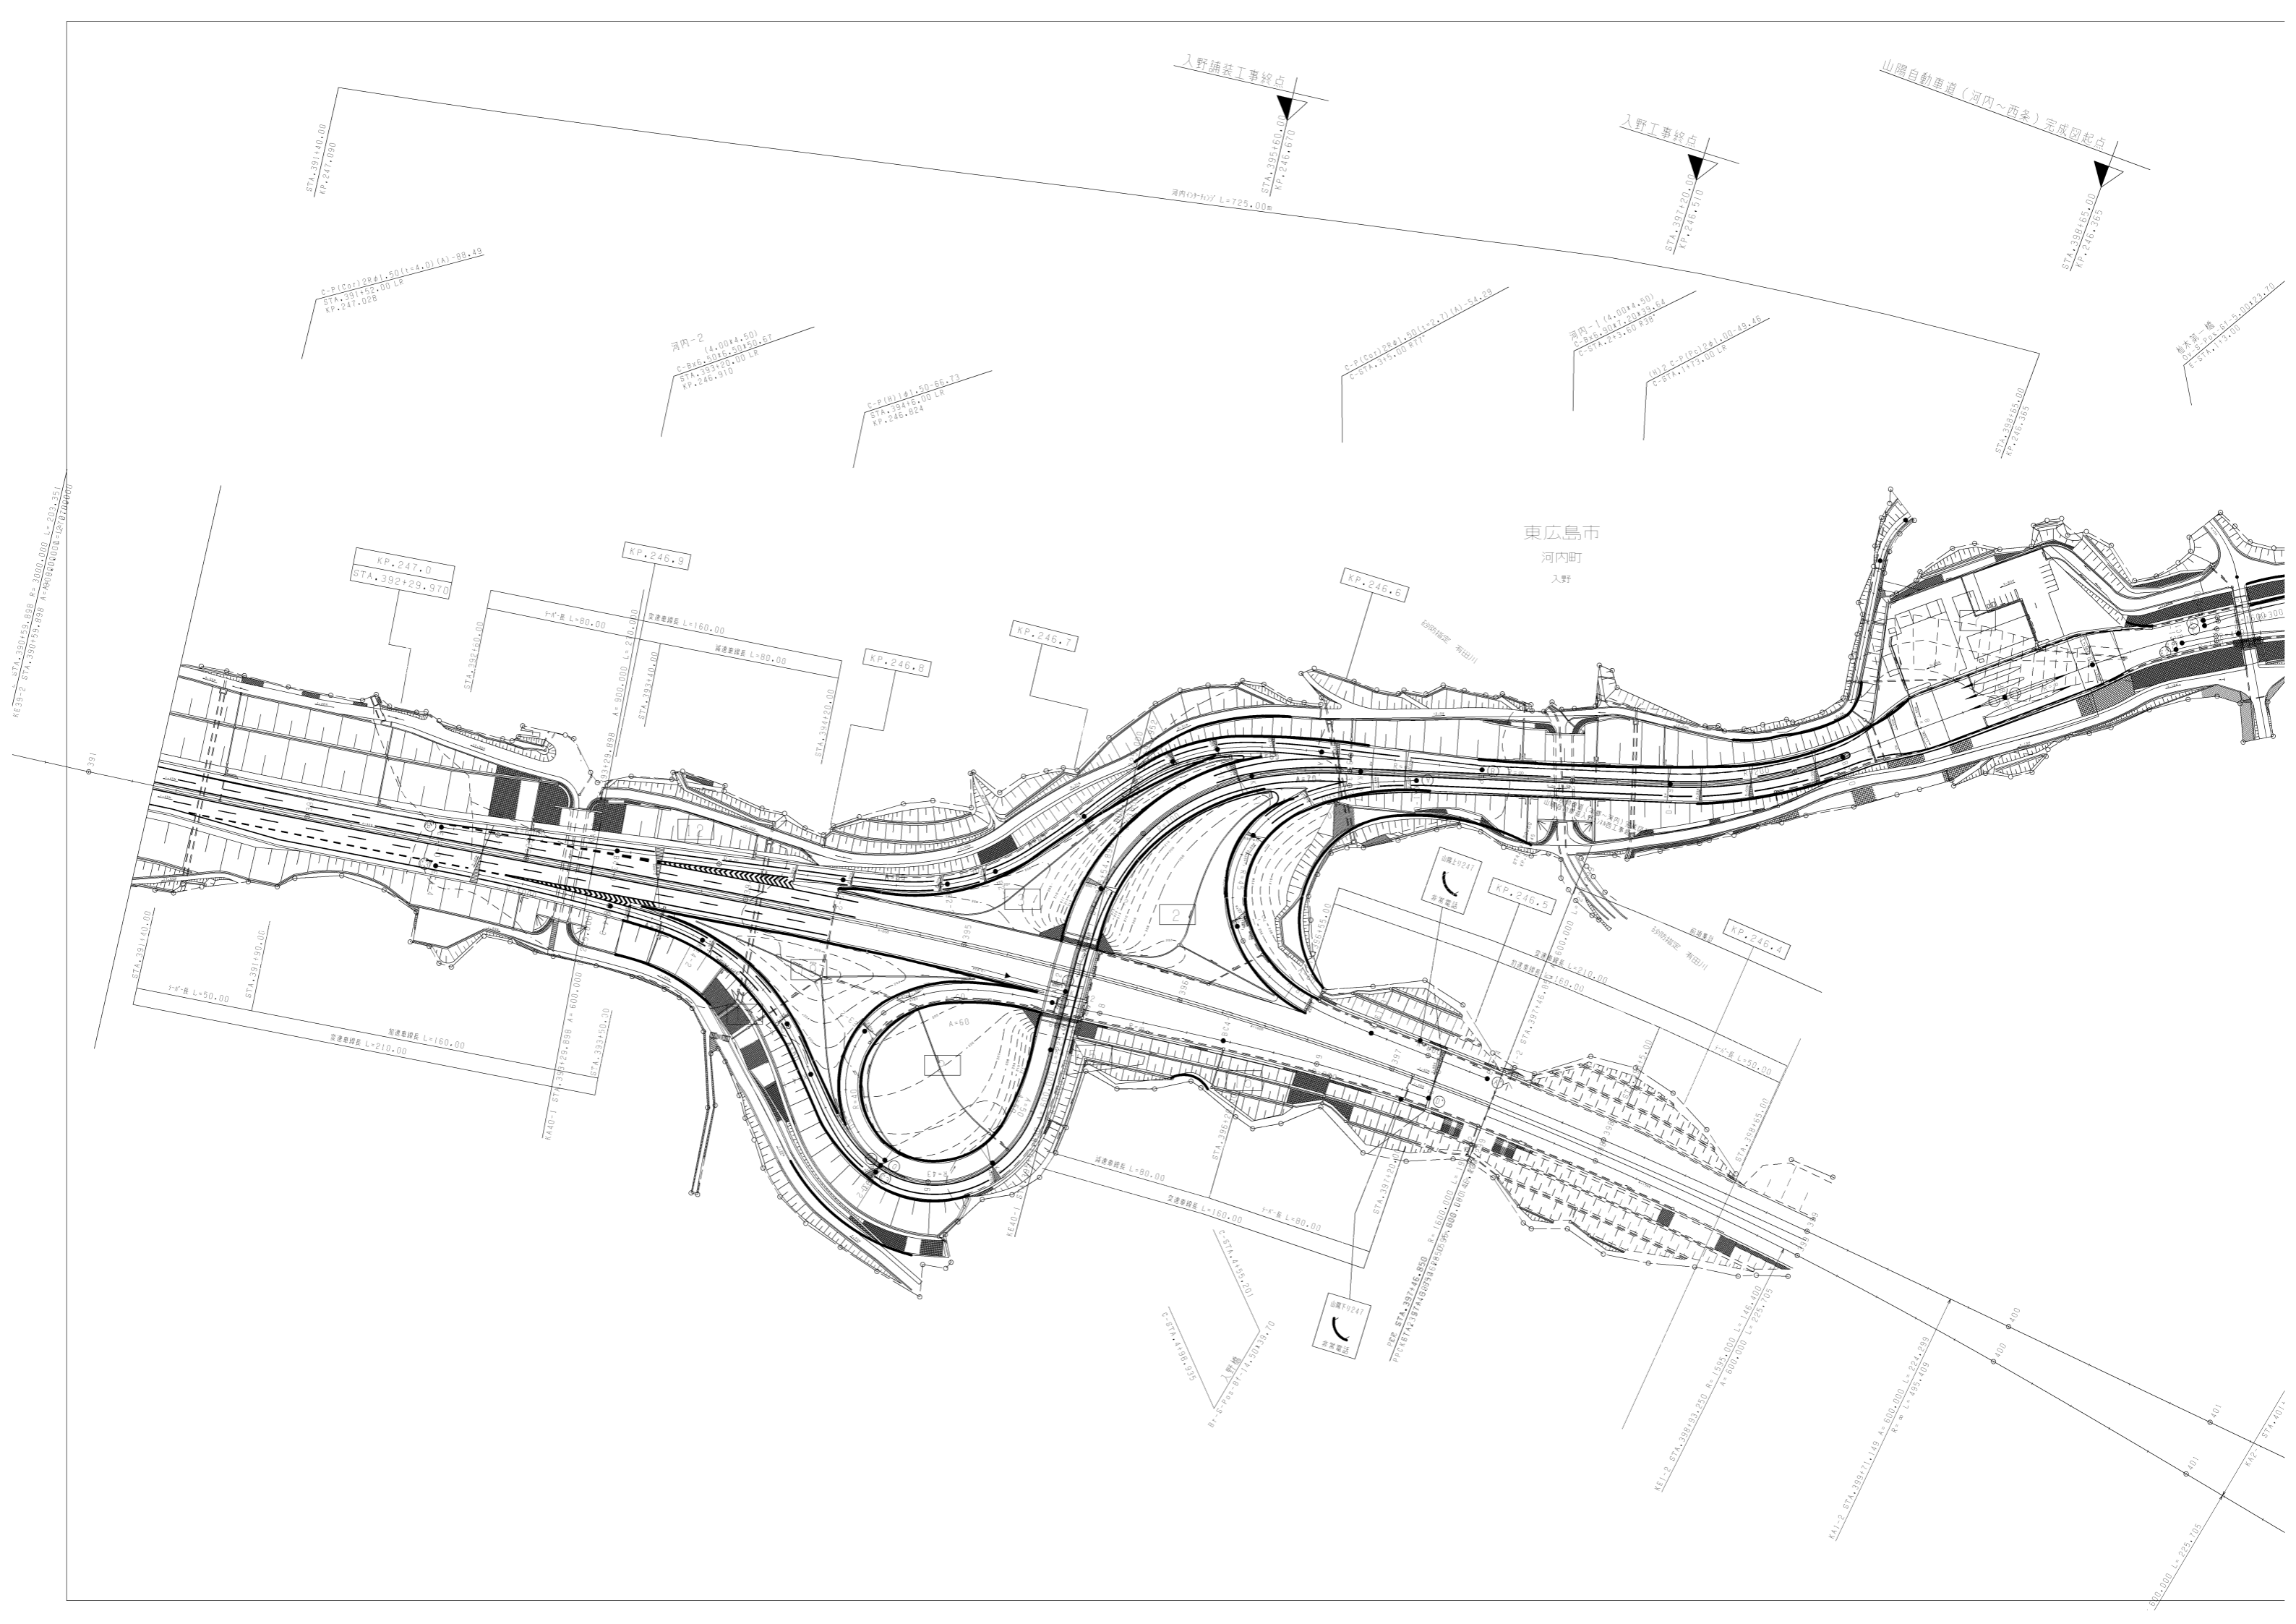








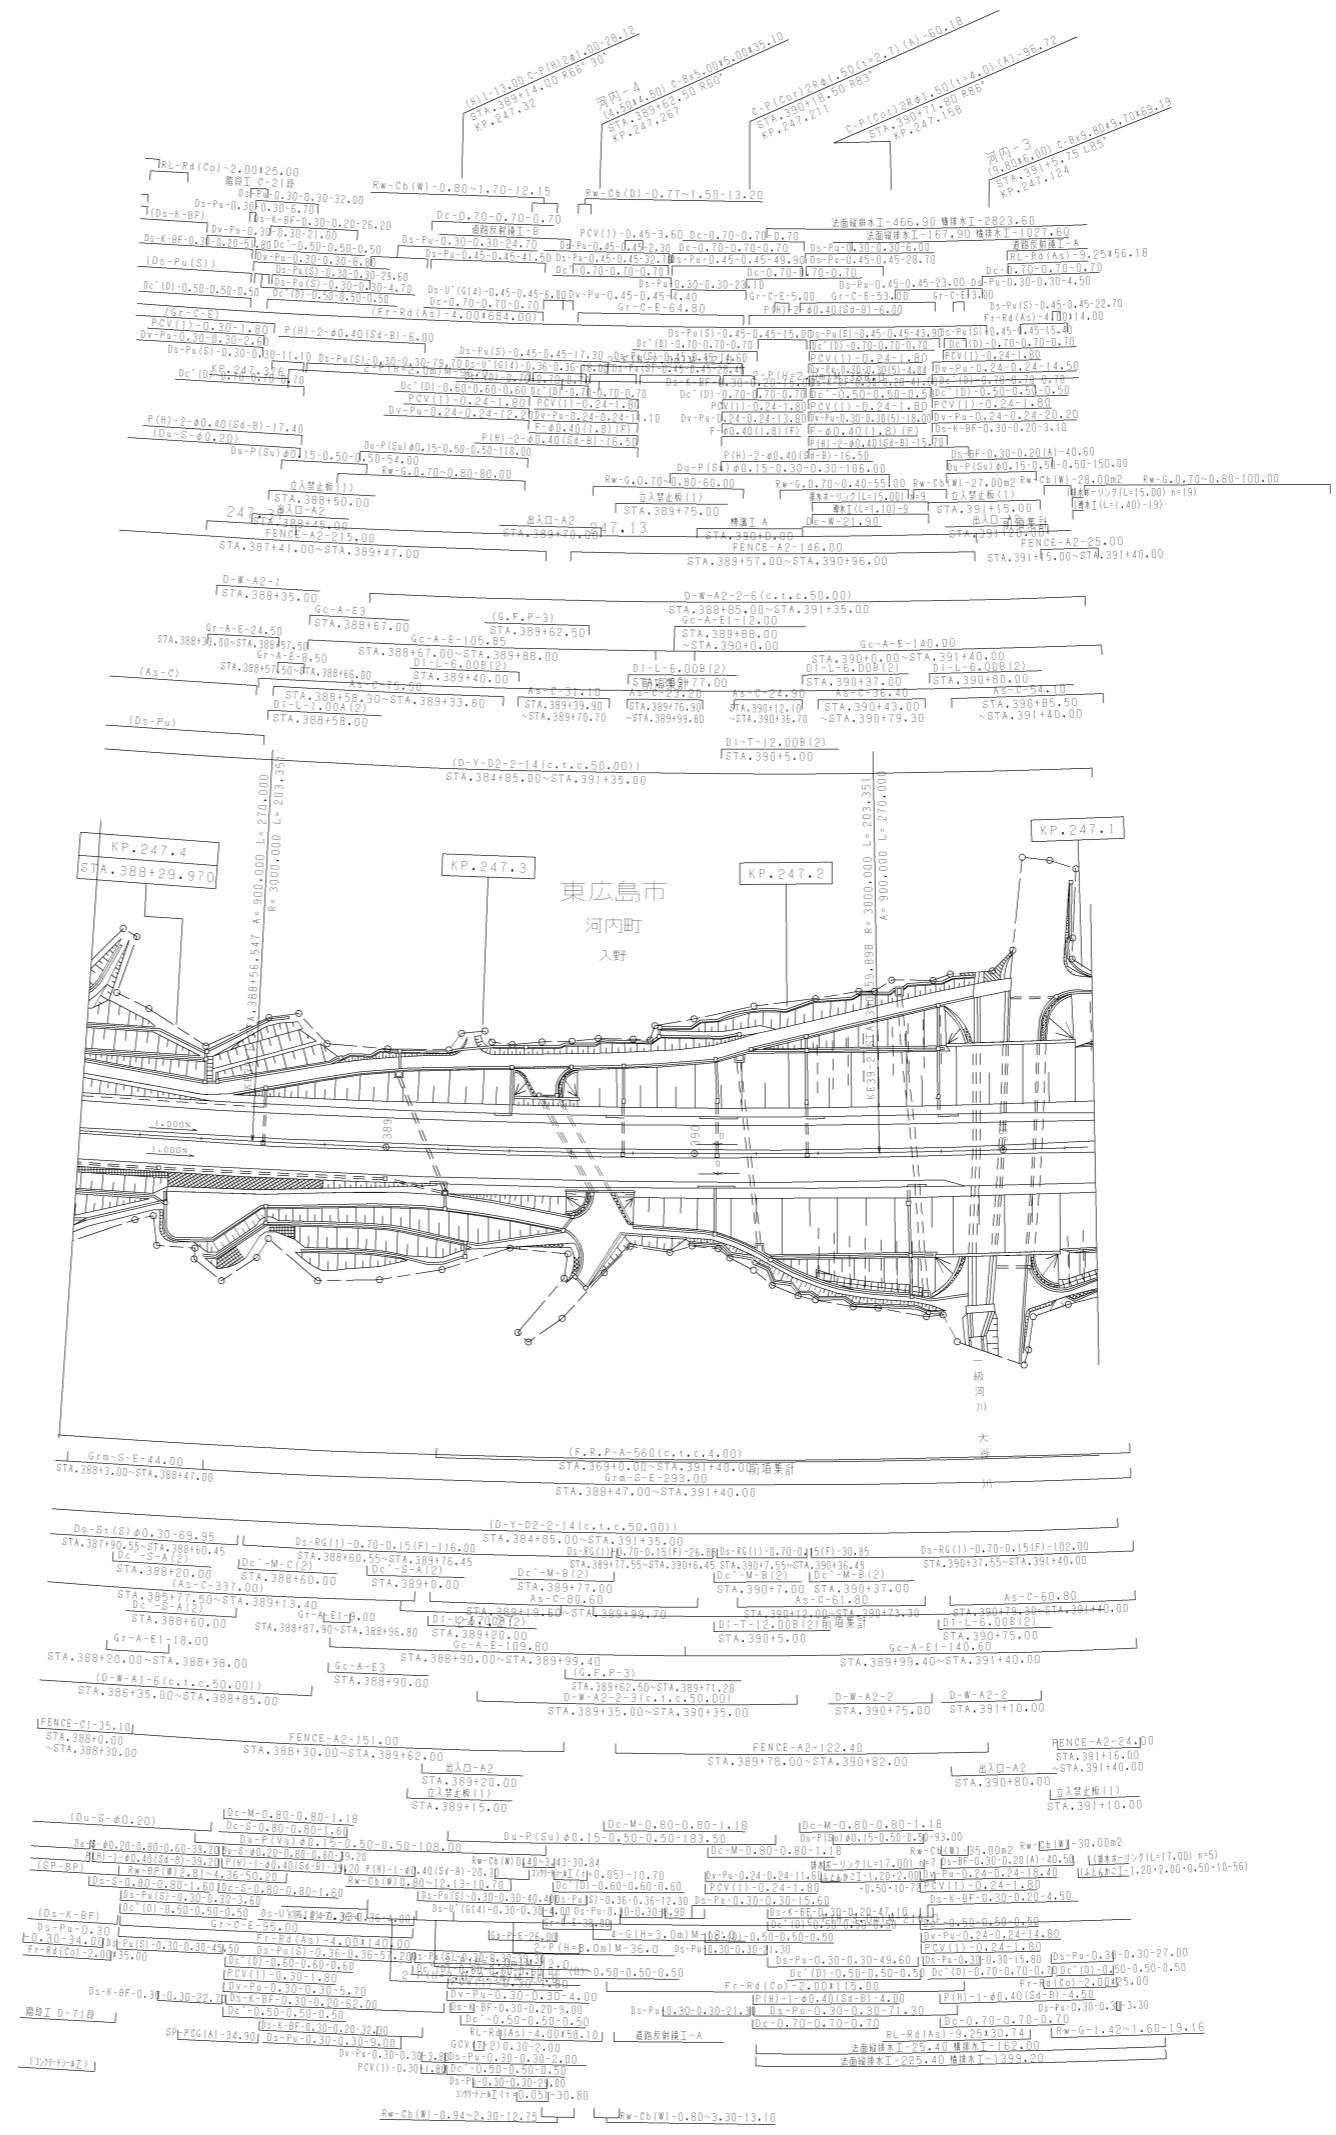

調整年月	適用
第1回 2006年3月	
第2回 2011年3月	
第3回 2022年03月	


山陽自動車道吹田山口線 山陽自動車道(河内IC~西条IC)		
工種	管理用平面図	
名称	KP.246.83 ~ KP.247.43 STA.388+00 ~ STA.394+00	縮尺 1/1000 2 17

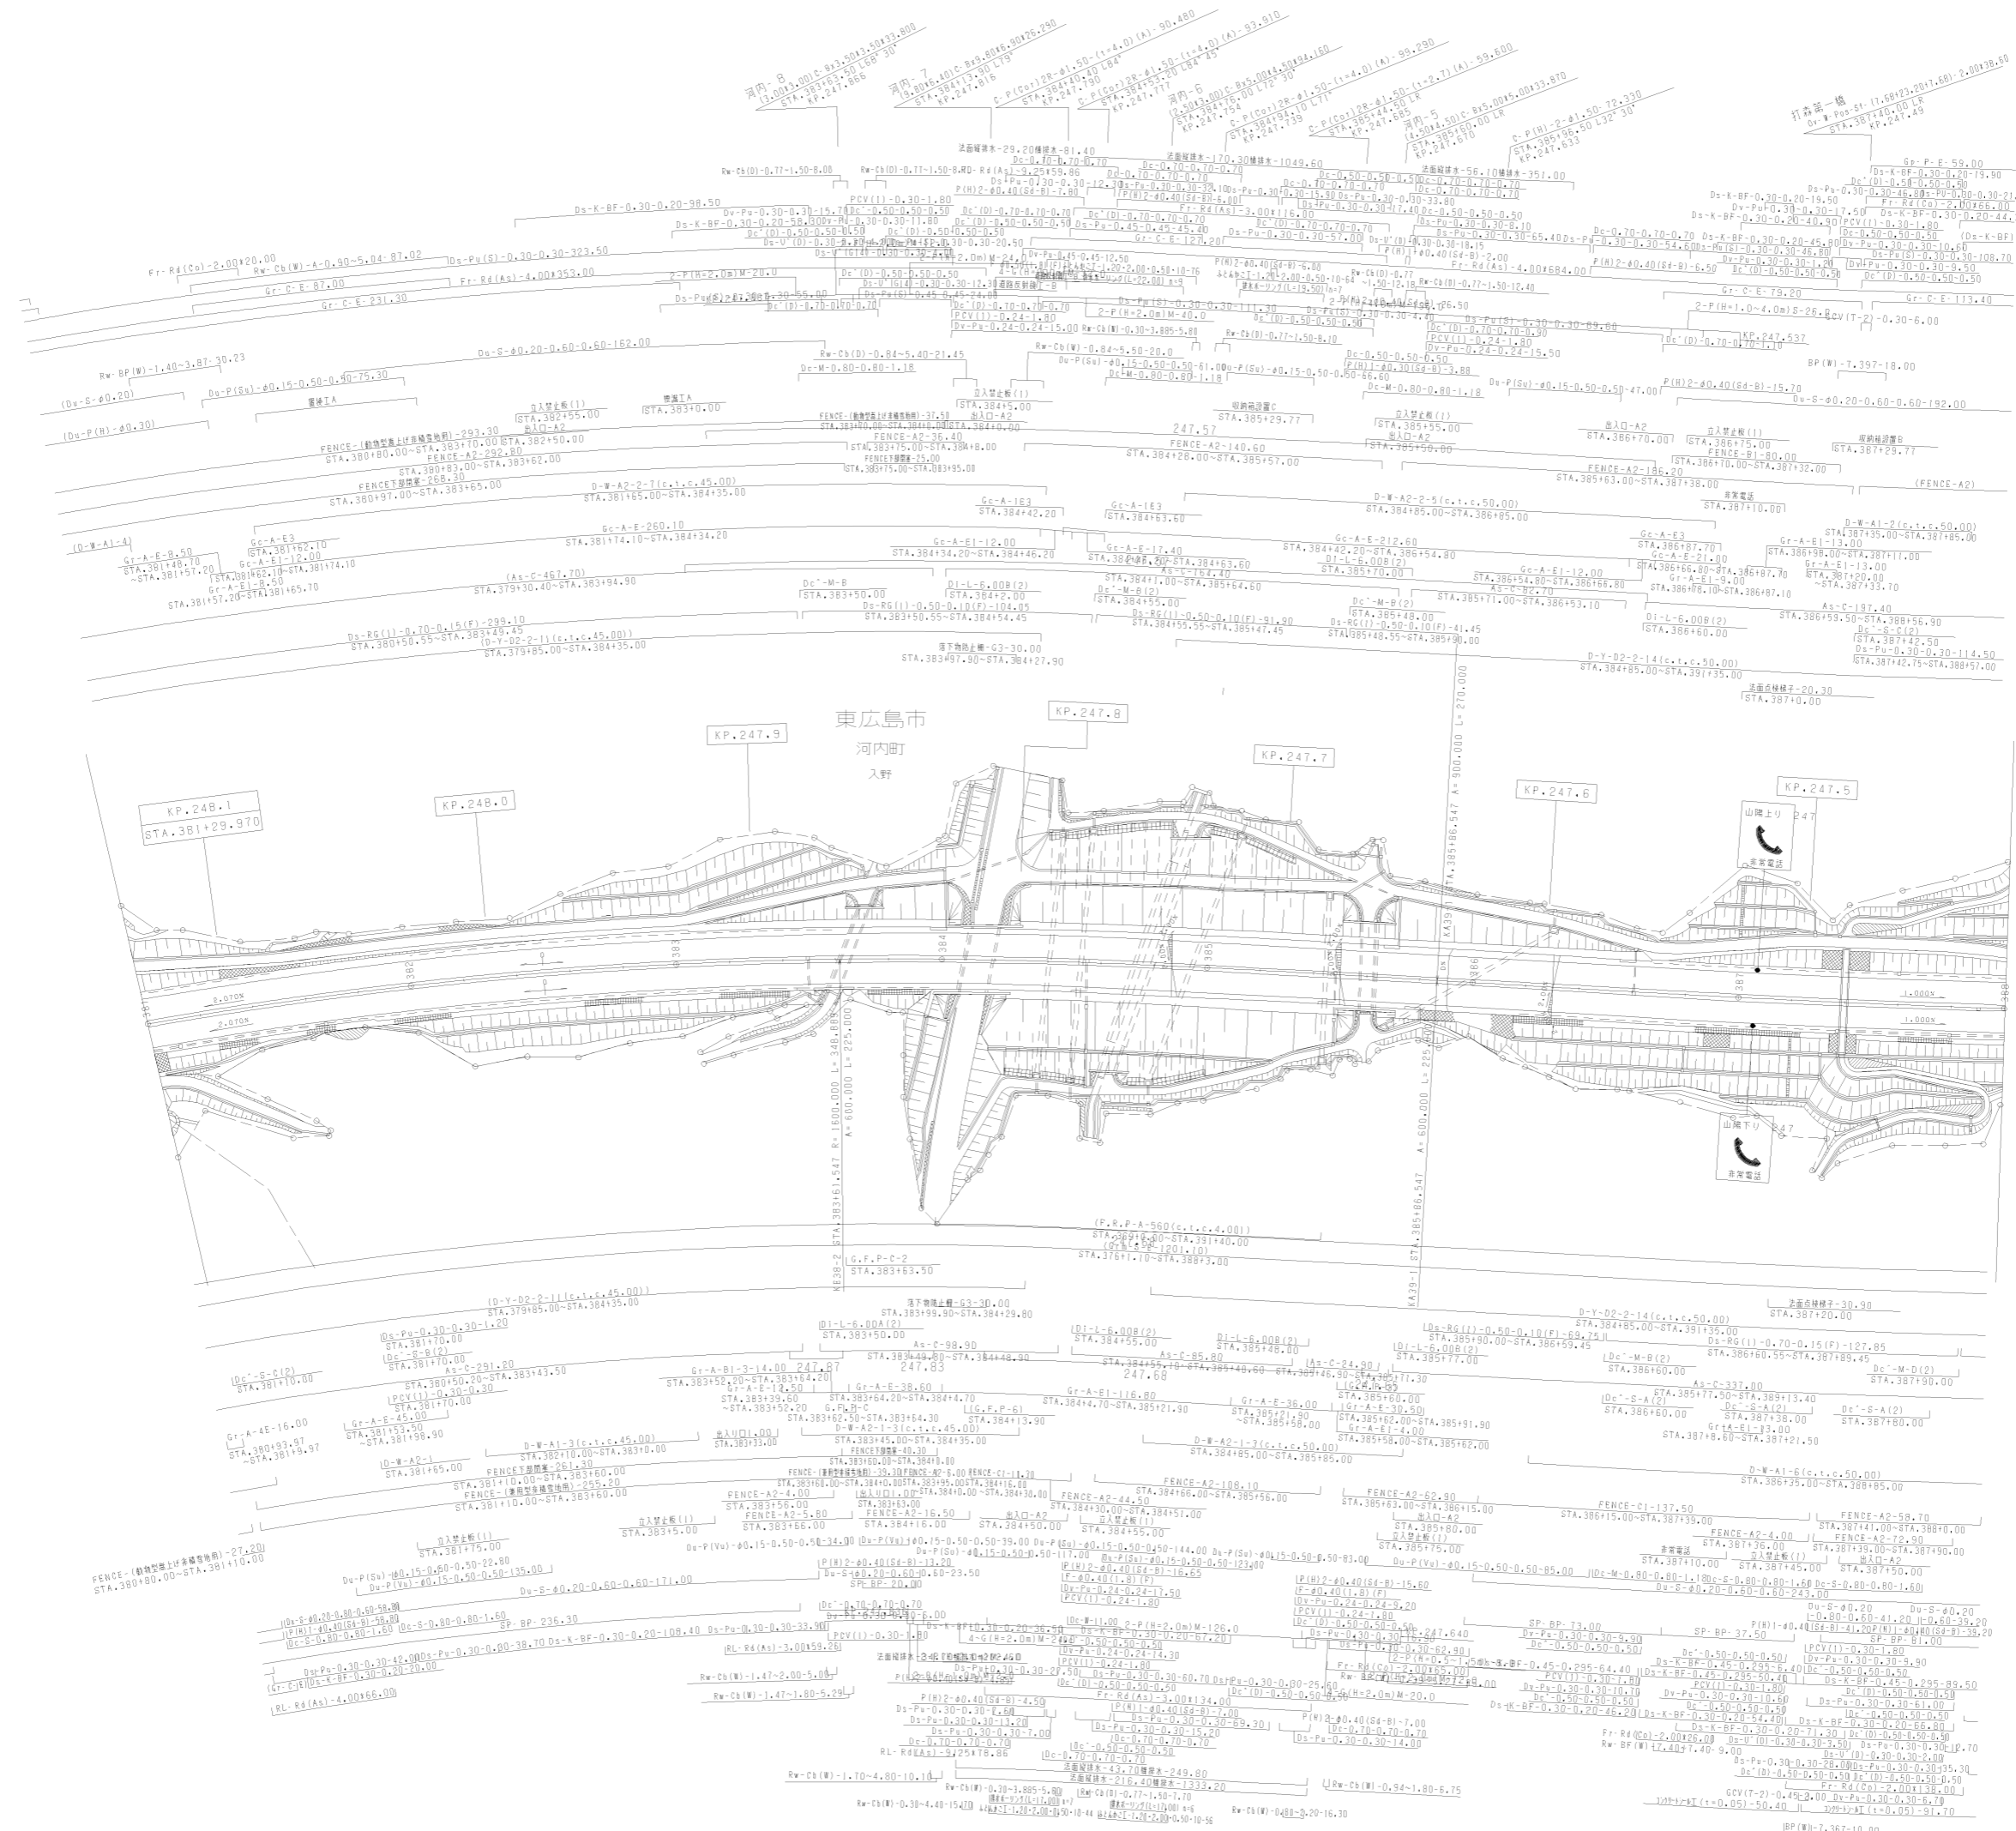

調整年月	適用
第1回 2006年3月	
第2回 2021年03月	
第3回 2022年03月	

山陽自動車道吹田山線		山陽自動車道(河内IC~西条IC)	
工種	管理用平面図	縮尺	
名称	KP.247.43 ~ KP.248.13 STA.381+00 ~ STA.388+00	縮尺	3 1/1000 17
西日本高速道路(株)中国支社			

小谷工事 終点 | 入野工事 起点

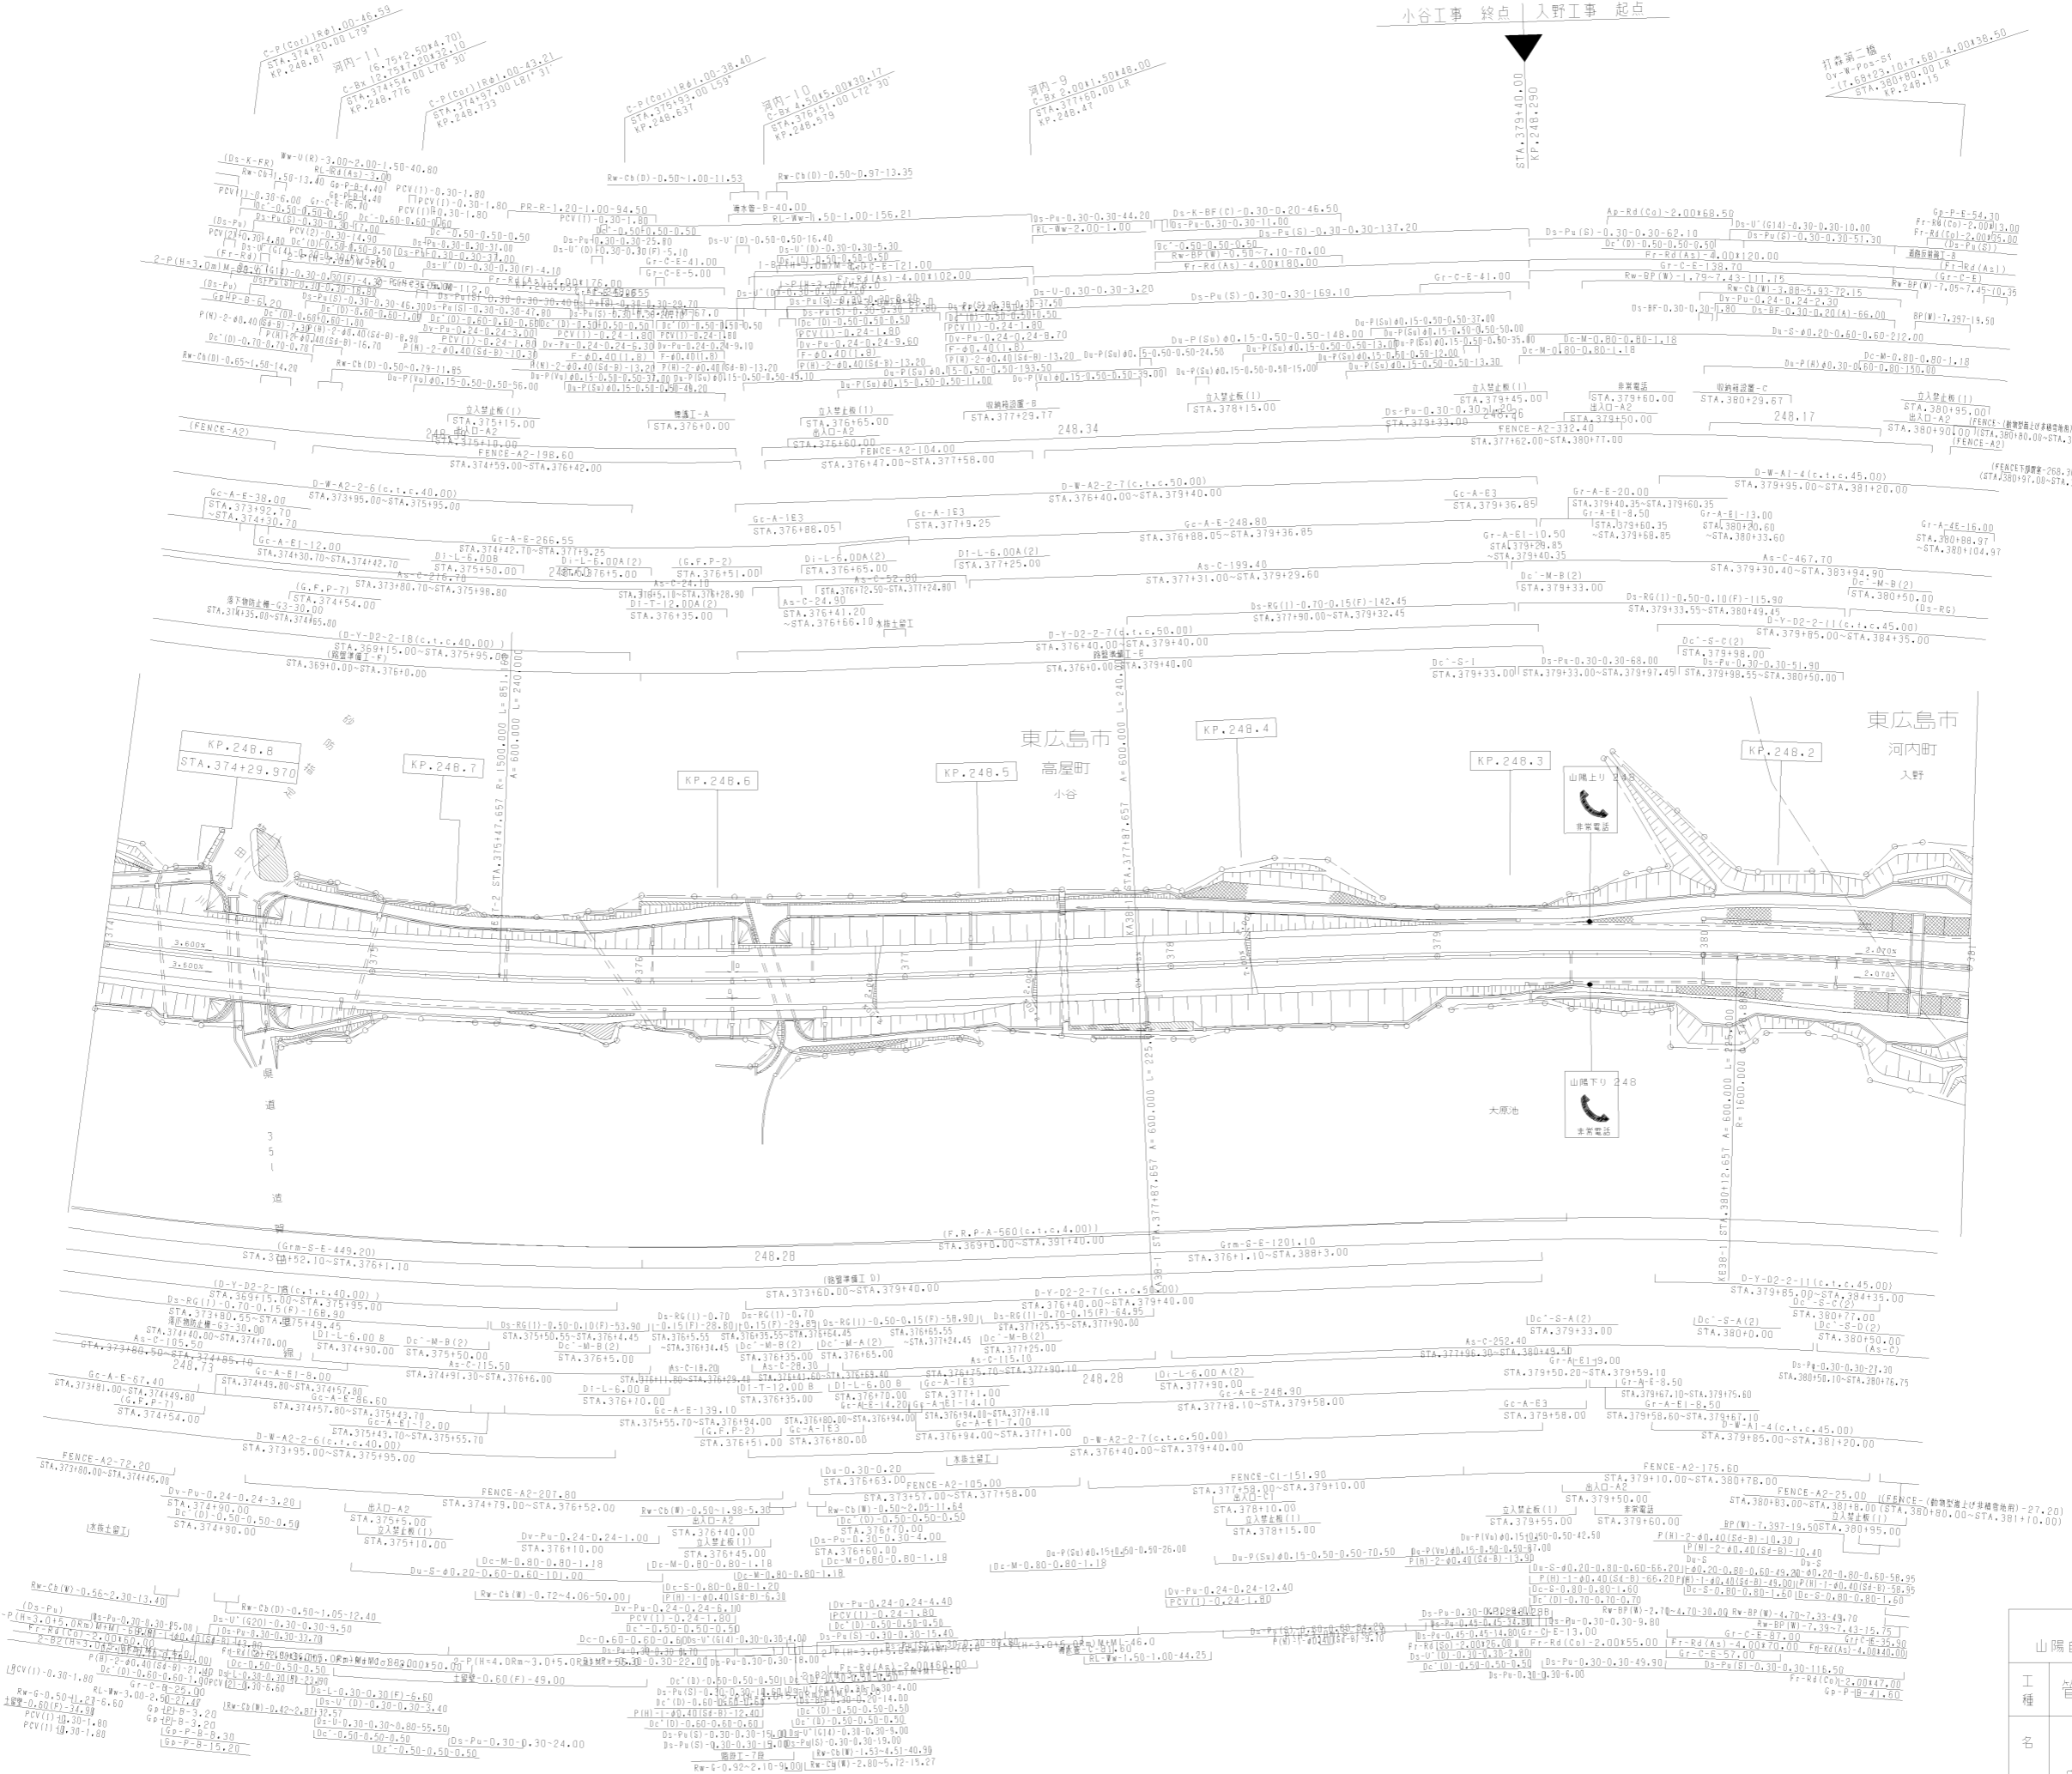





調整年月	適用
第1回 2006年3月	
第2回 2021年03月	
第3回 2022年03月	

山陽自動車道吹田山口線 山陽自動車道(河内IC~西条IC)		種別	適用
工種	管理用平面図	種別	適用
名称	KP.248.13 ~ KP.248.83 STA.374+00 ~ STA.381+00	縮尺	4 1/1000 17

西日本高速道路(株)中国支社

調整年月	適用
第2回 2006年3月	
第3回 2011年3月	
第4回 2021年03月	

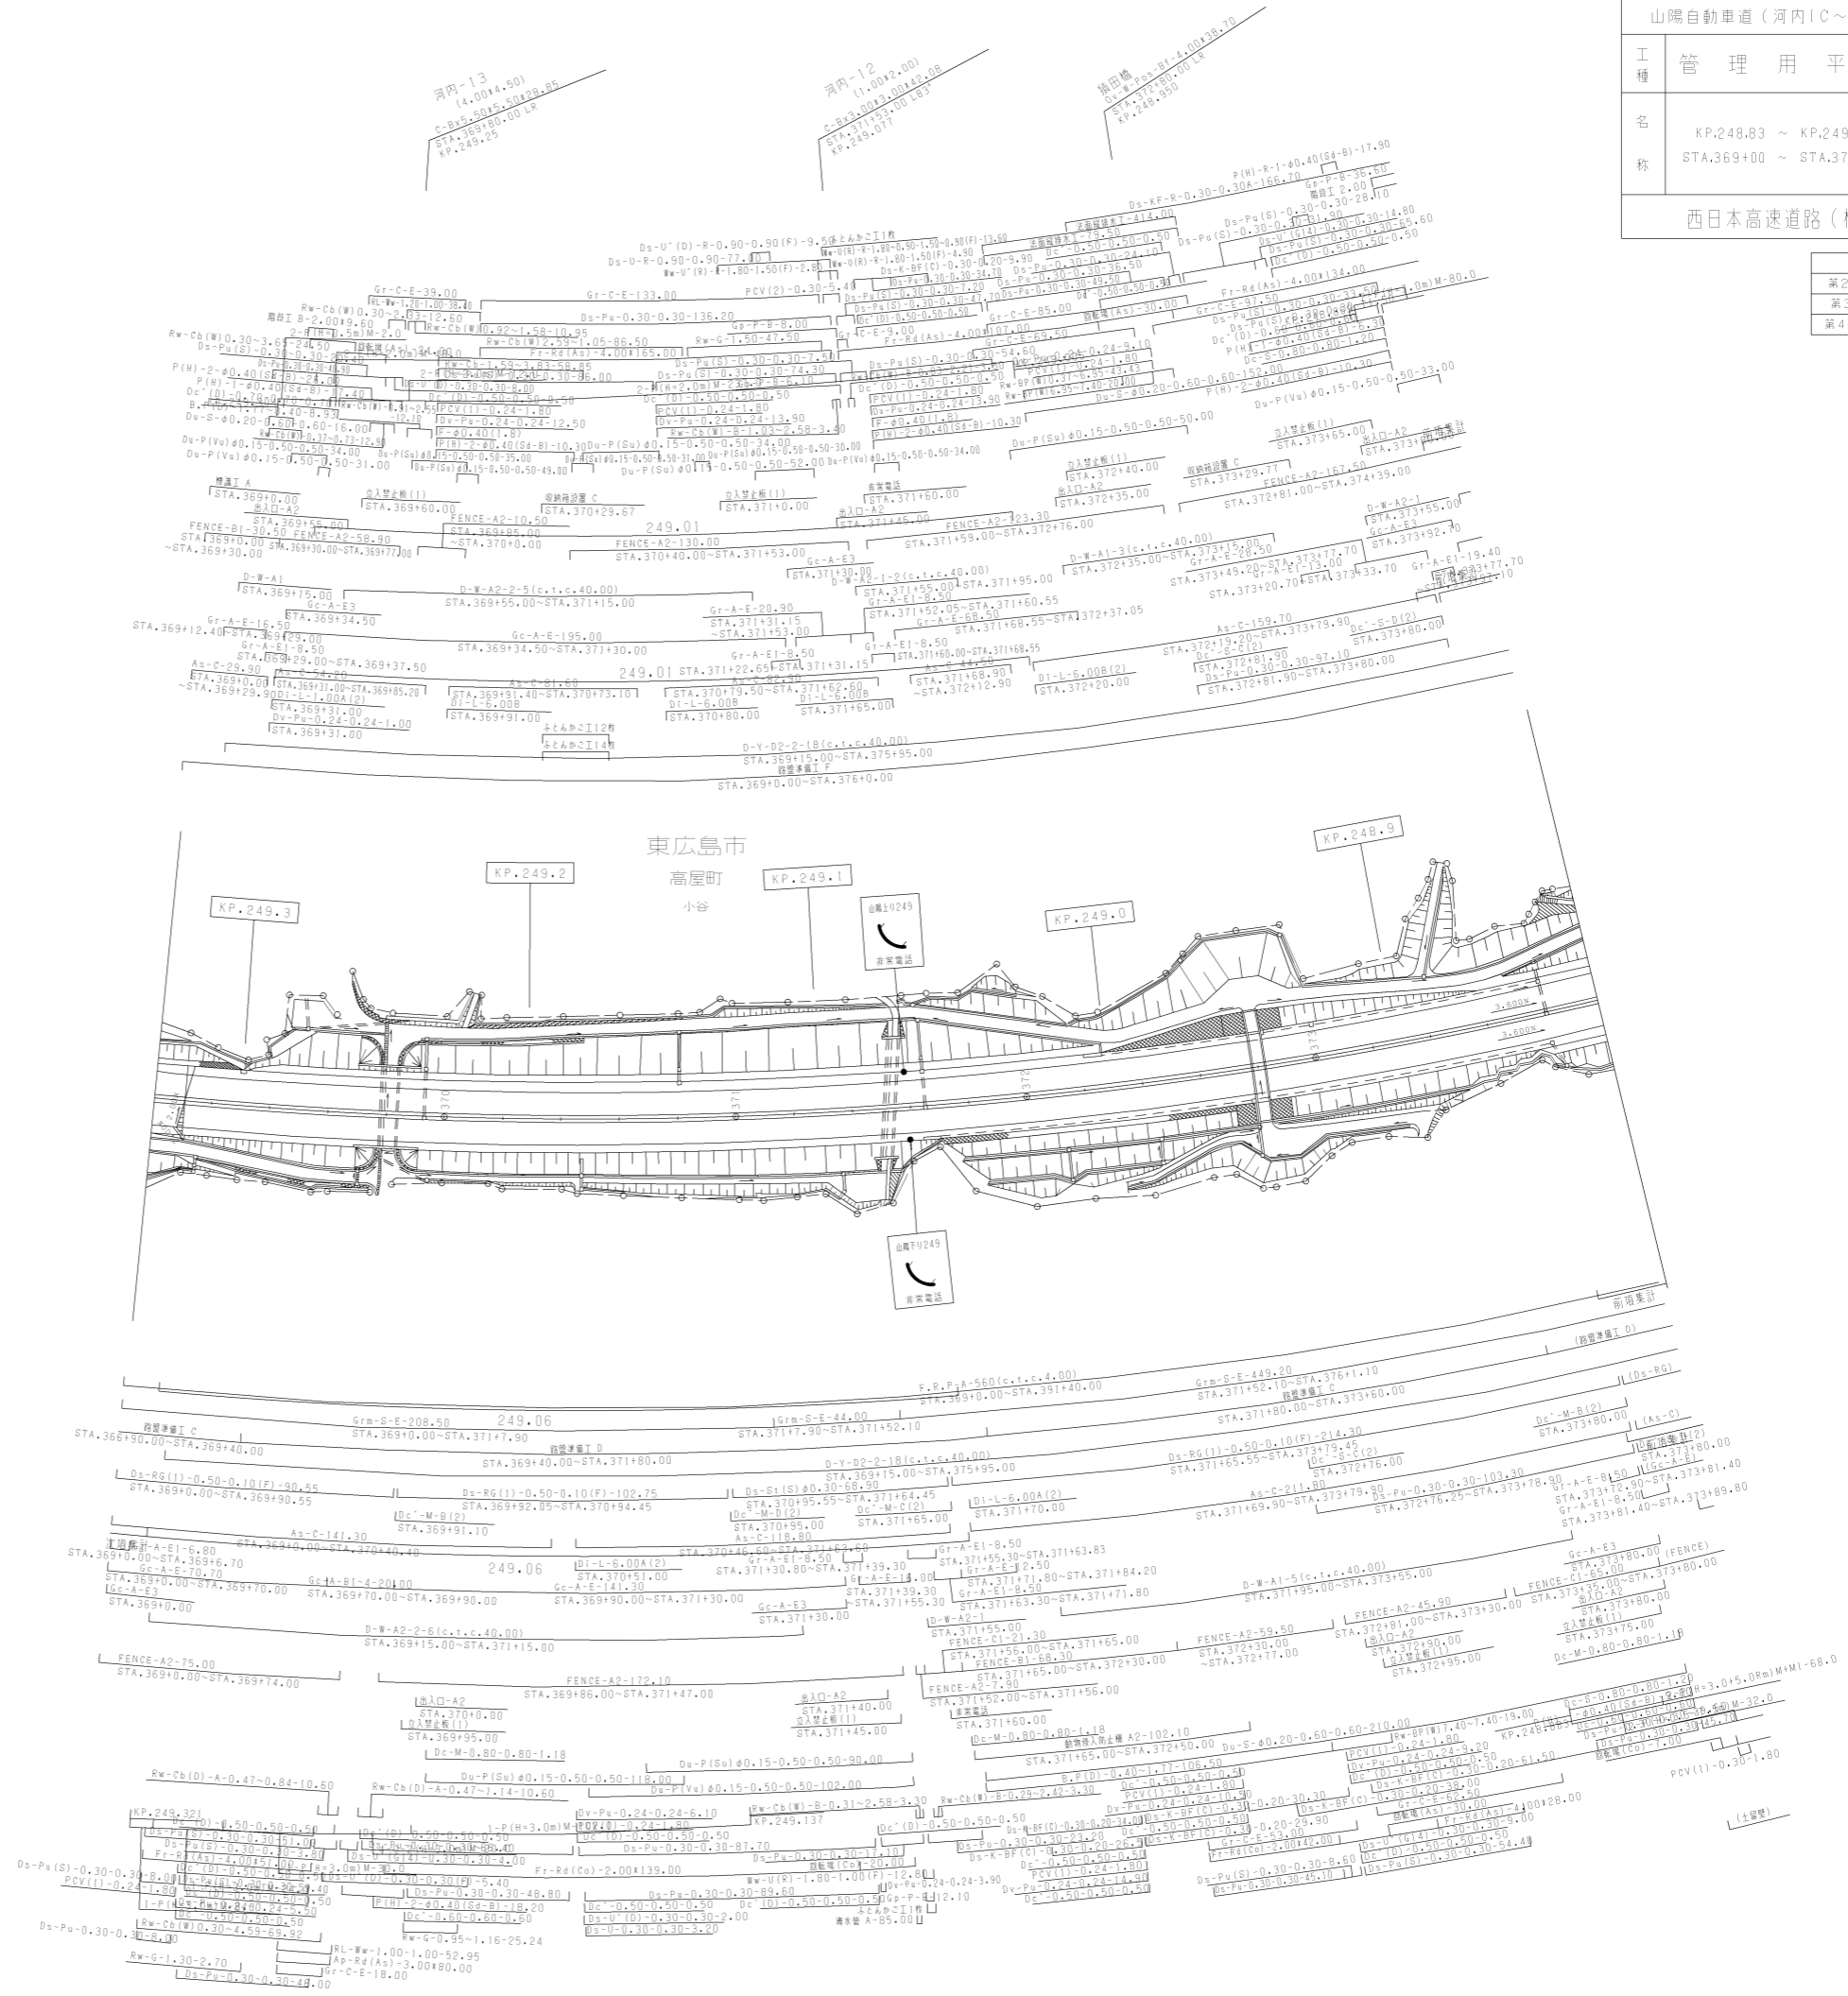


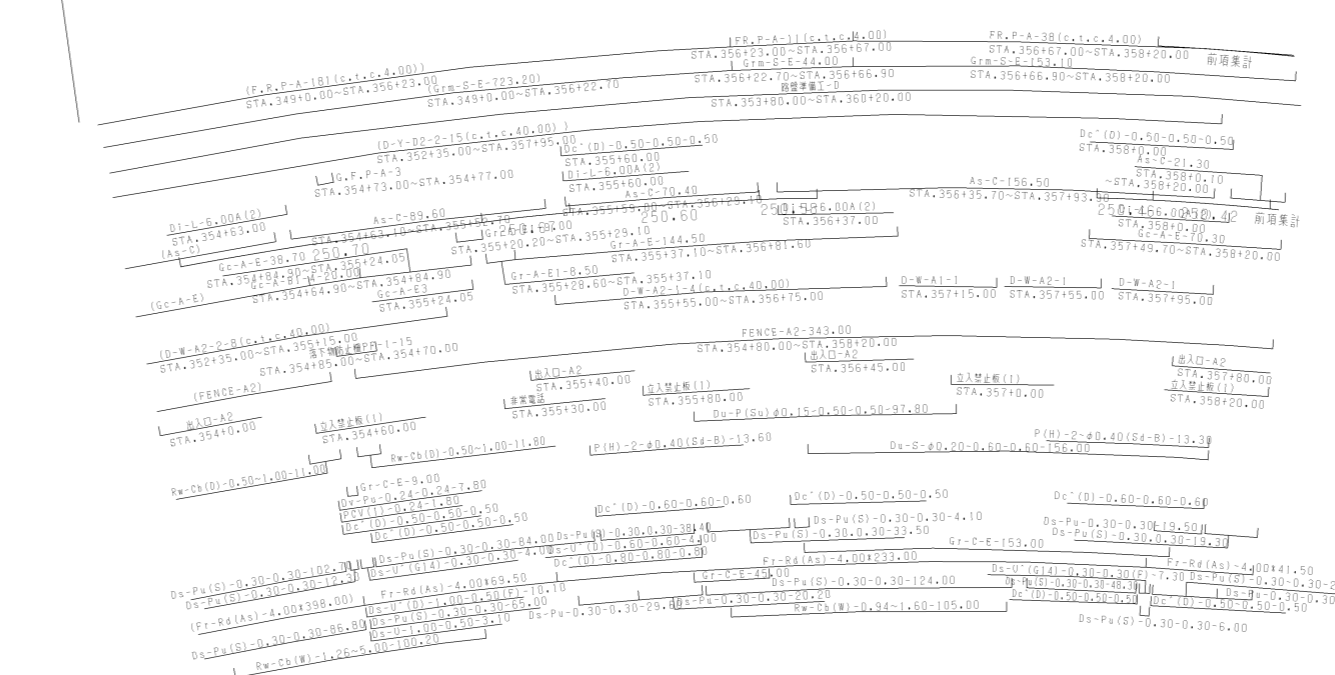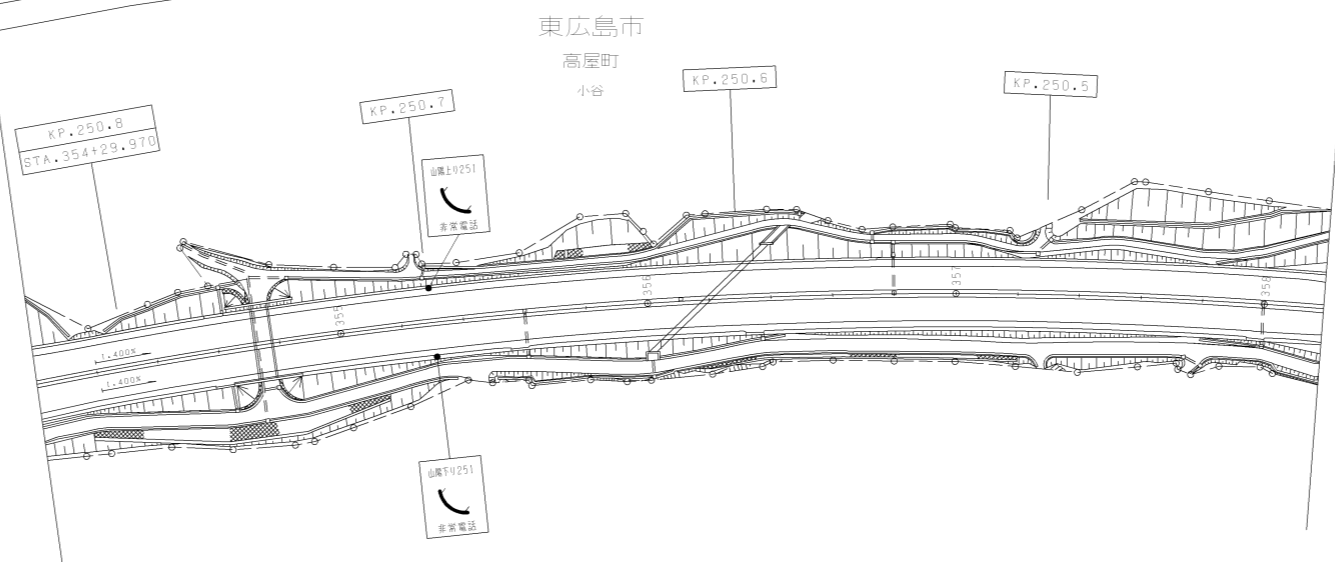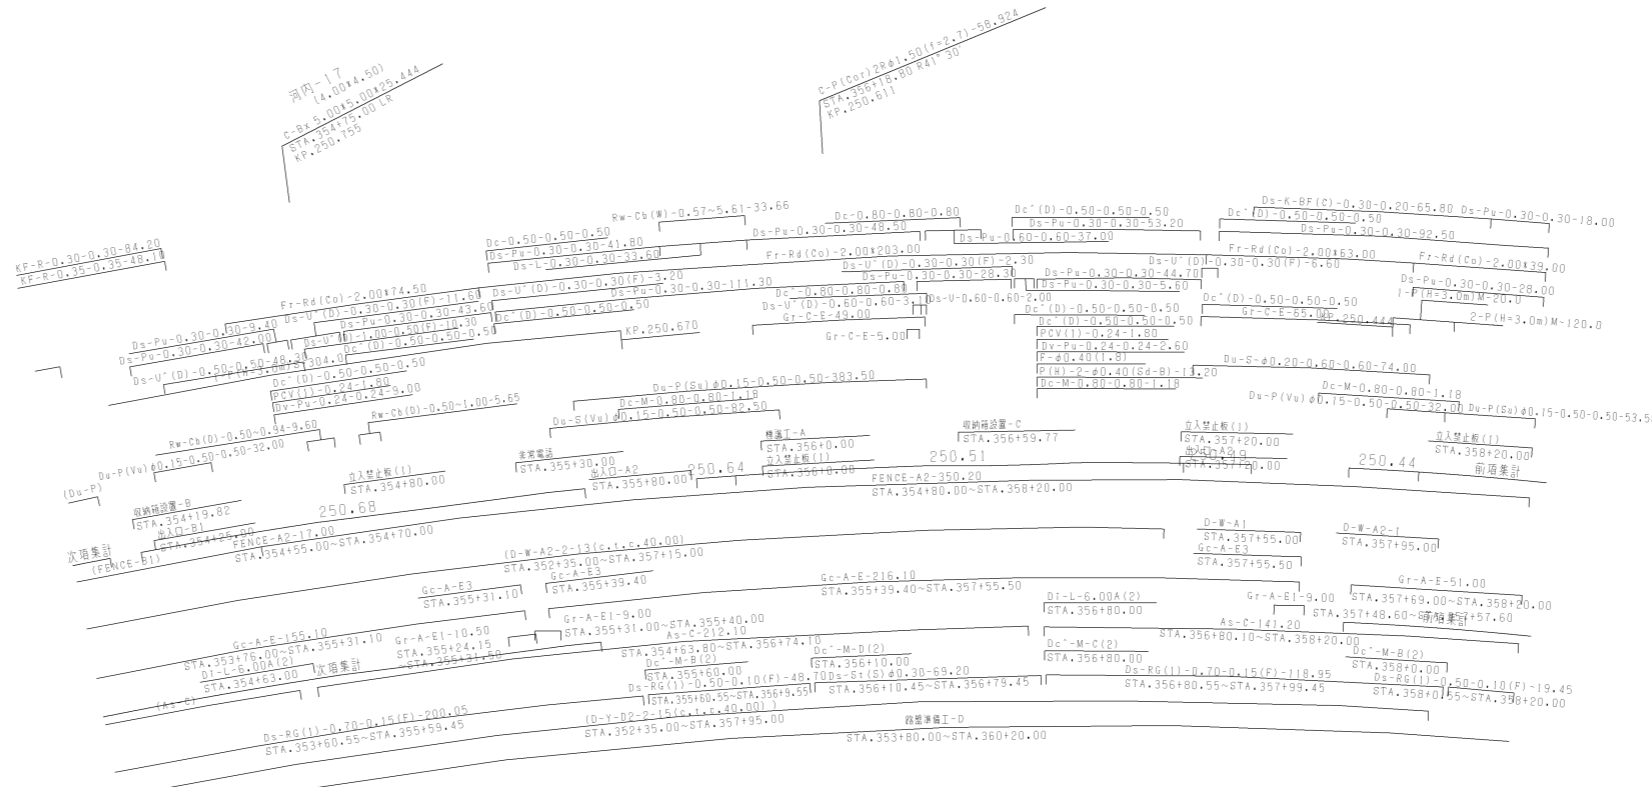

調整年月	適用
第2回 2011年3月	
第3回 2021年03月	
第4回 2022年03月	

山陽自動車道吹田山口線 山陽自動車道(河内IC~西条IC)			
工種	管理用平面図		
名称	KP.250.41 ~ KP.250.83 STA.354+00 ~ STA.360+00	縮尺	1/1000
			7/17
西日本高速道路(株)中国支社			

高屋舗装工事終点 入野舗装工事起点  
宮領工事終点 小谷工事起点

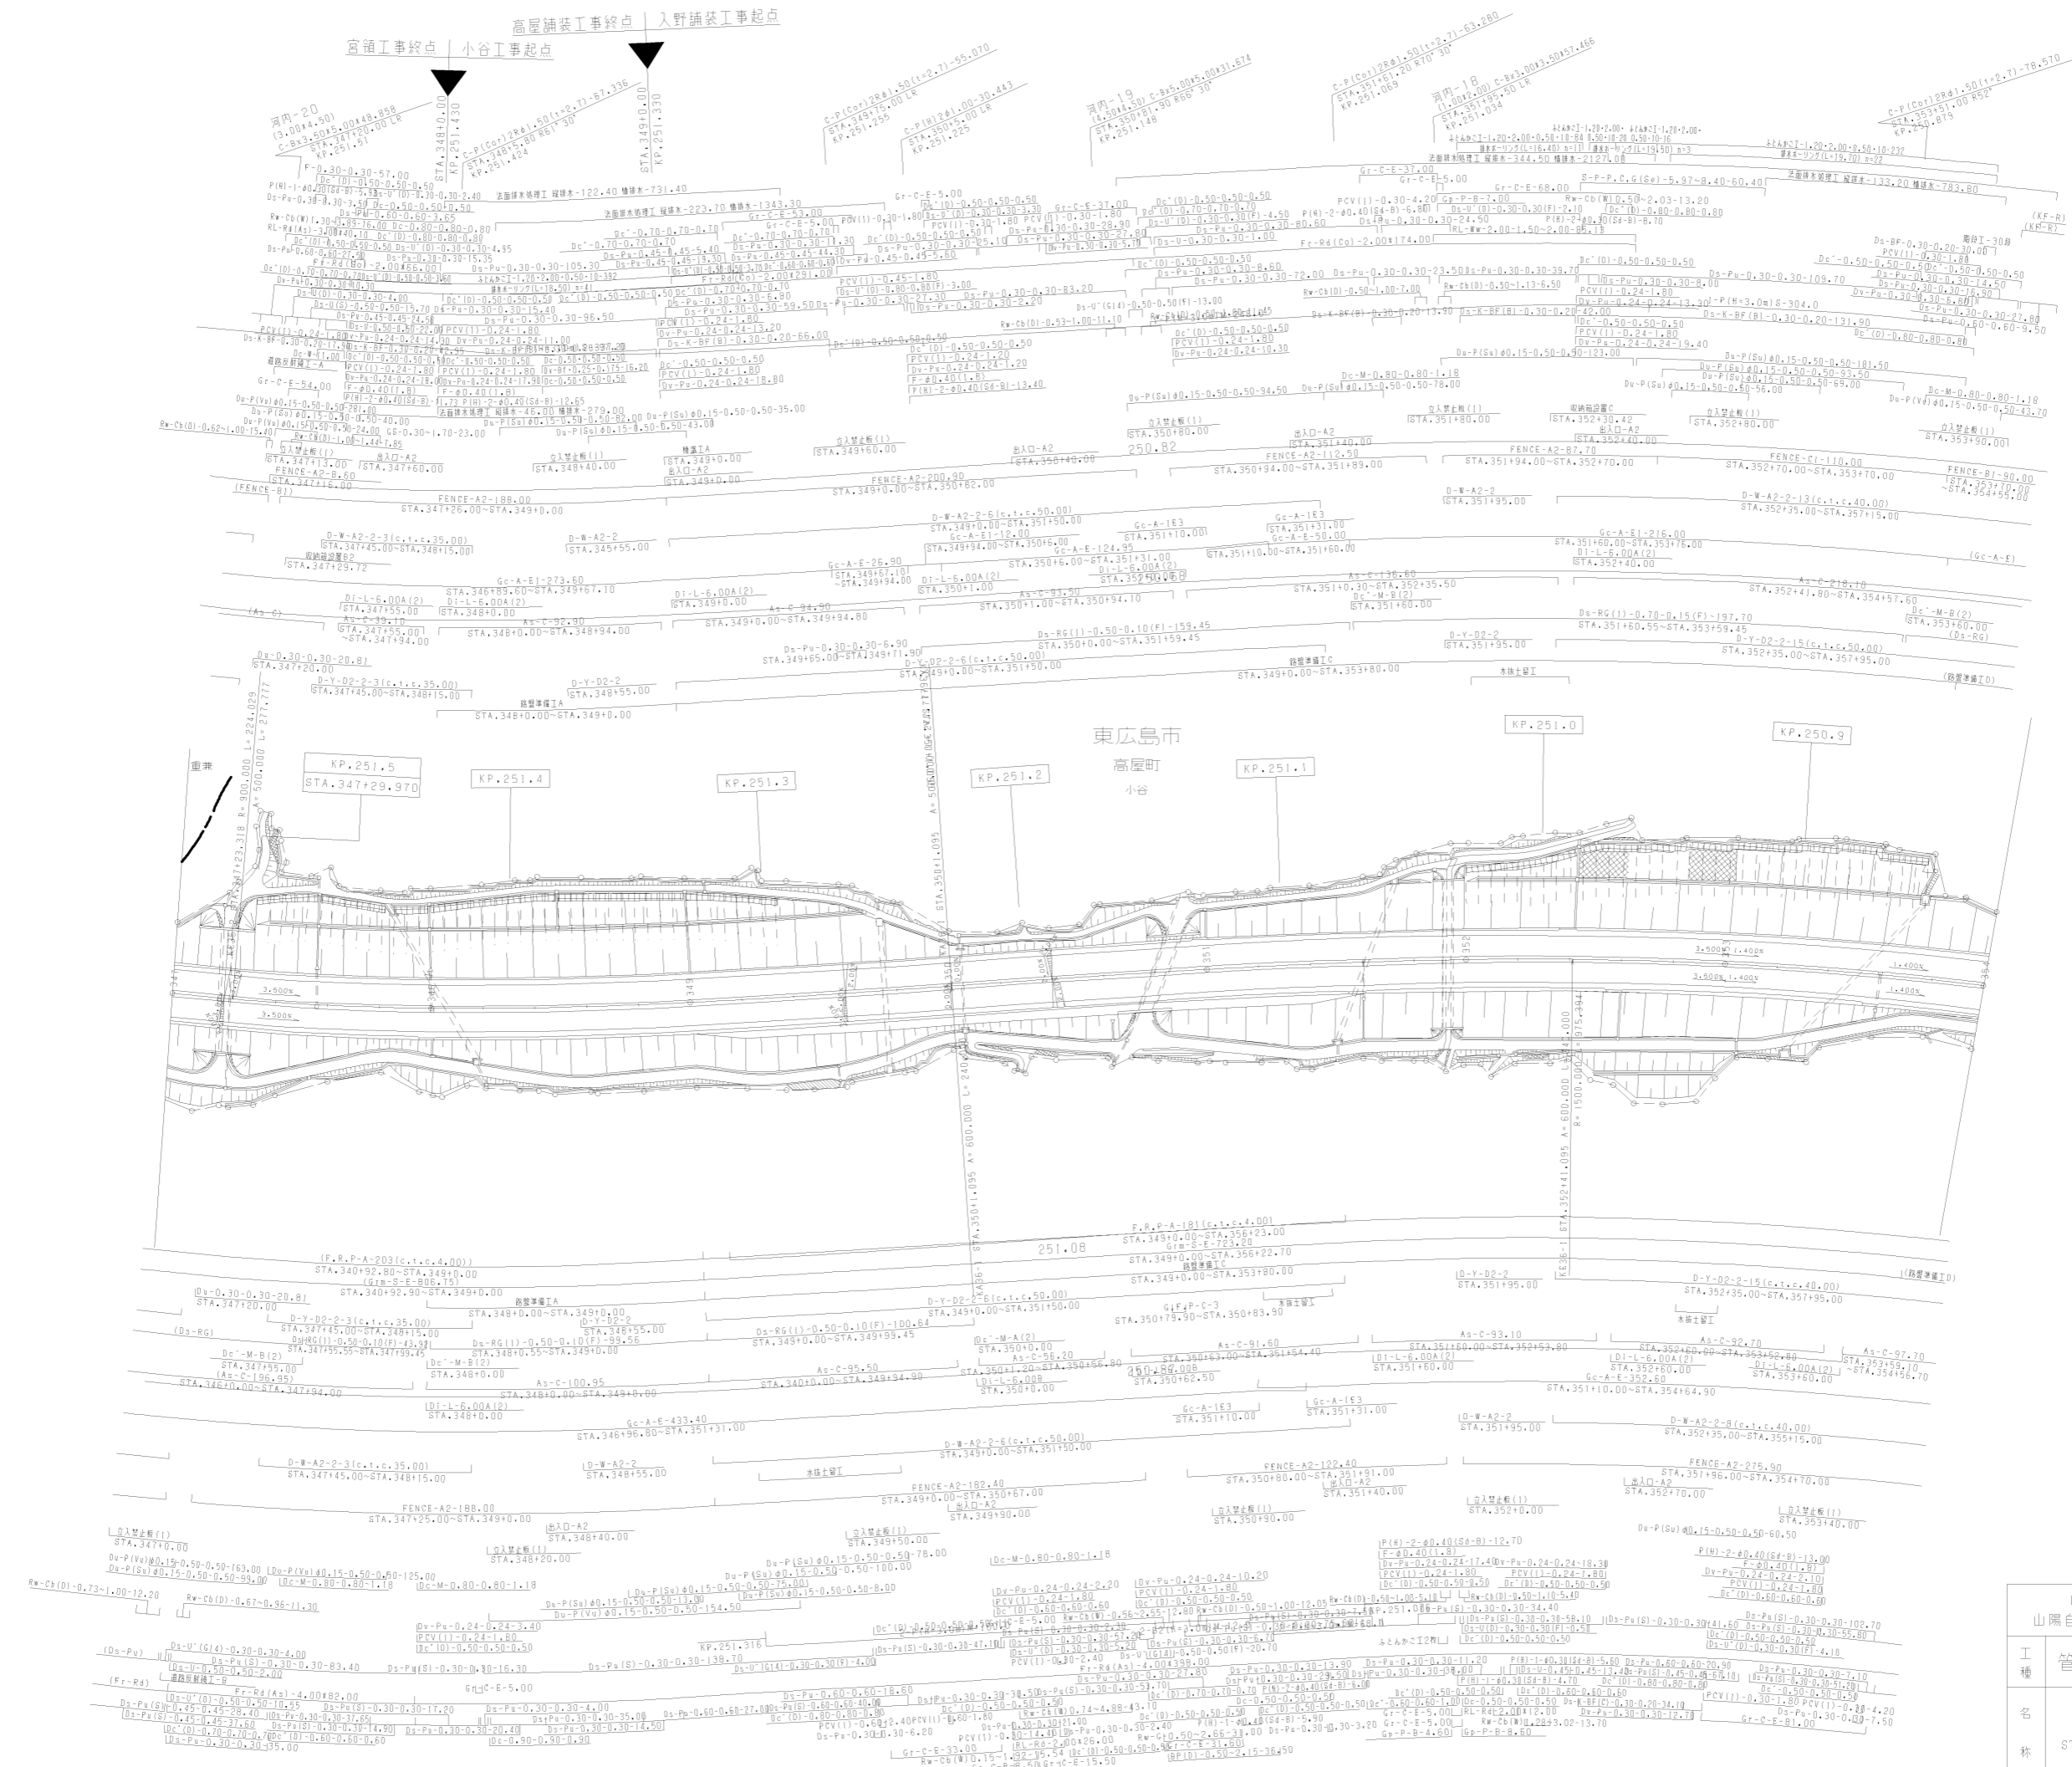



調整年月	適用
第1回 2006年3月	
第2回 2021年03月	
第3回 2022年03月	

山陽自動車道吹田山口線		
山陽自動車道(河内IC~西条IC)		
工種	管理用平面図	
名称	KP.250.83 ~ KP.251.53 STA.347+00 ~ STA.354+00	幅尺 1/1000
		8 17

西日本高速道路(株)中国支社

調整年月	適用
第3回 2011年3月	
第4回 2021年03月	
第5回 2022年03月	

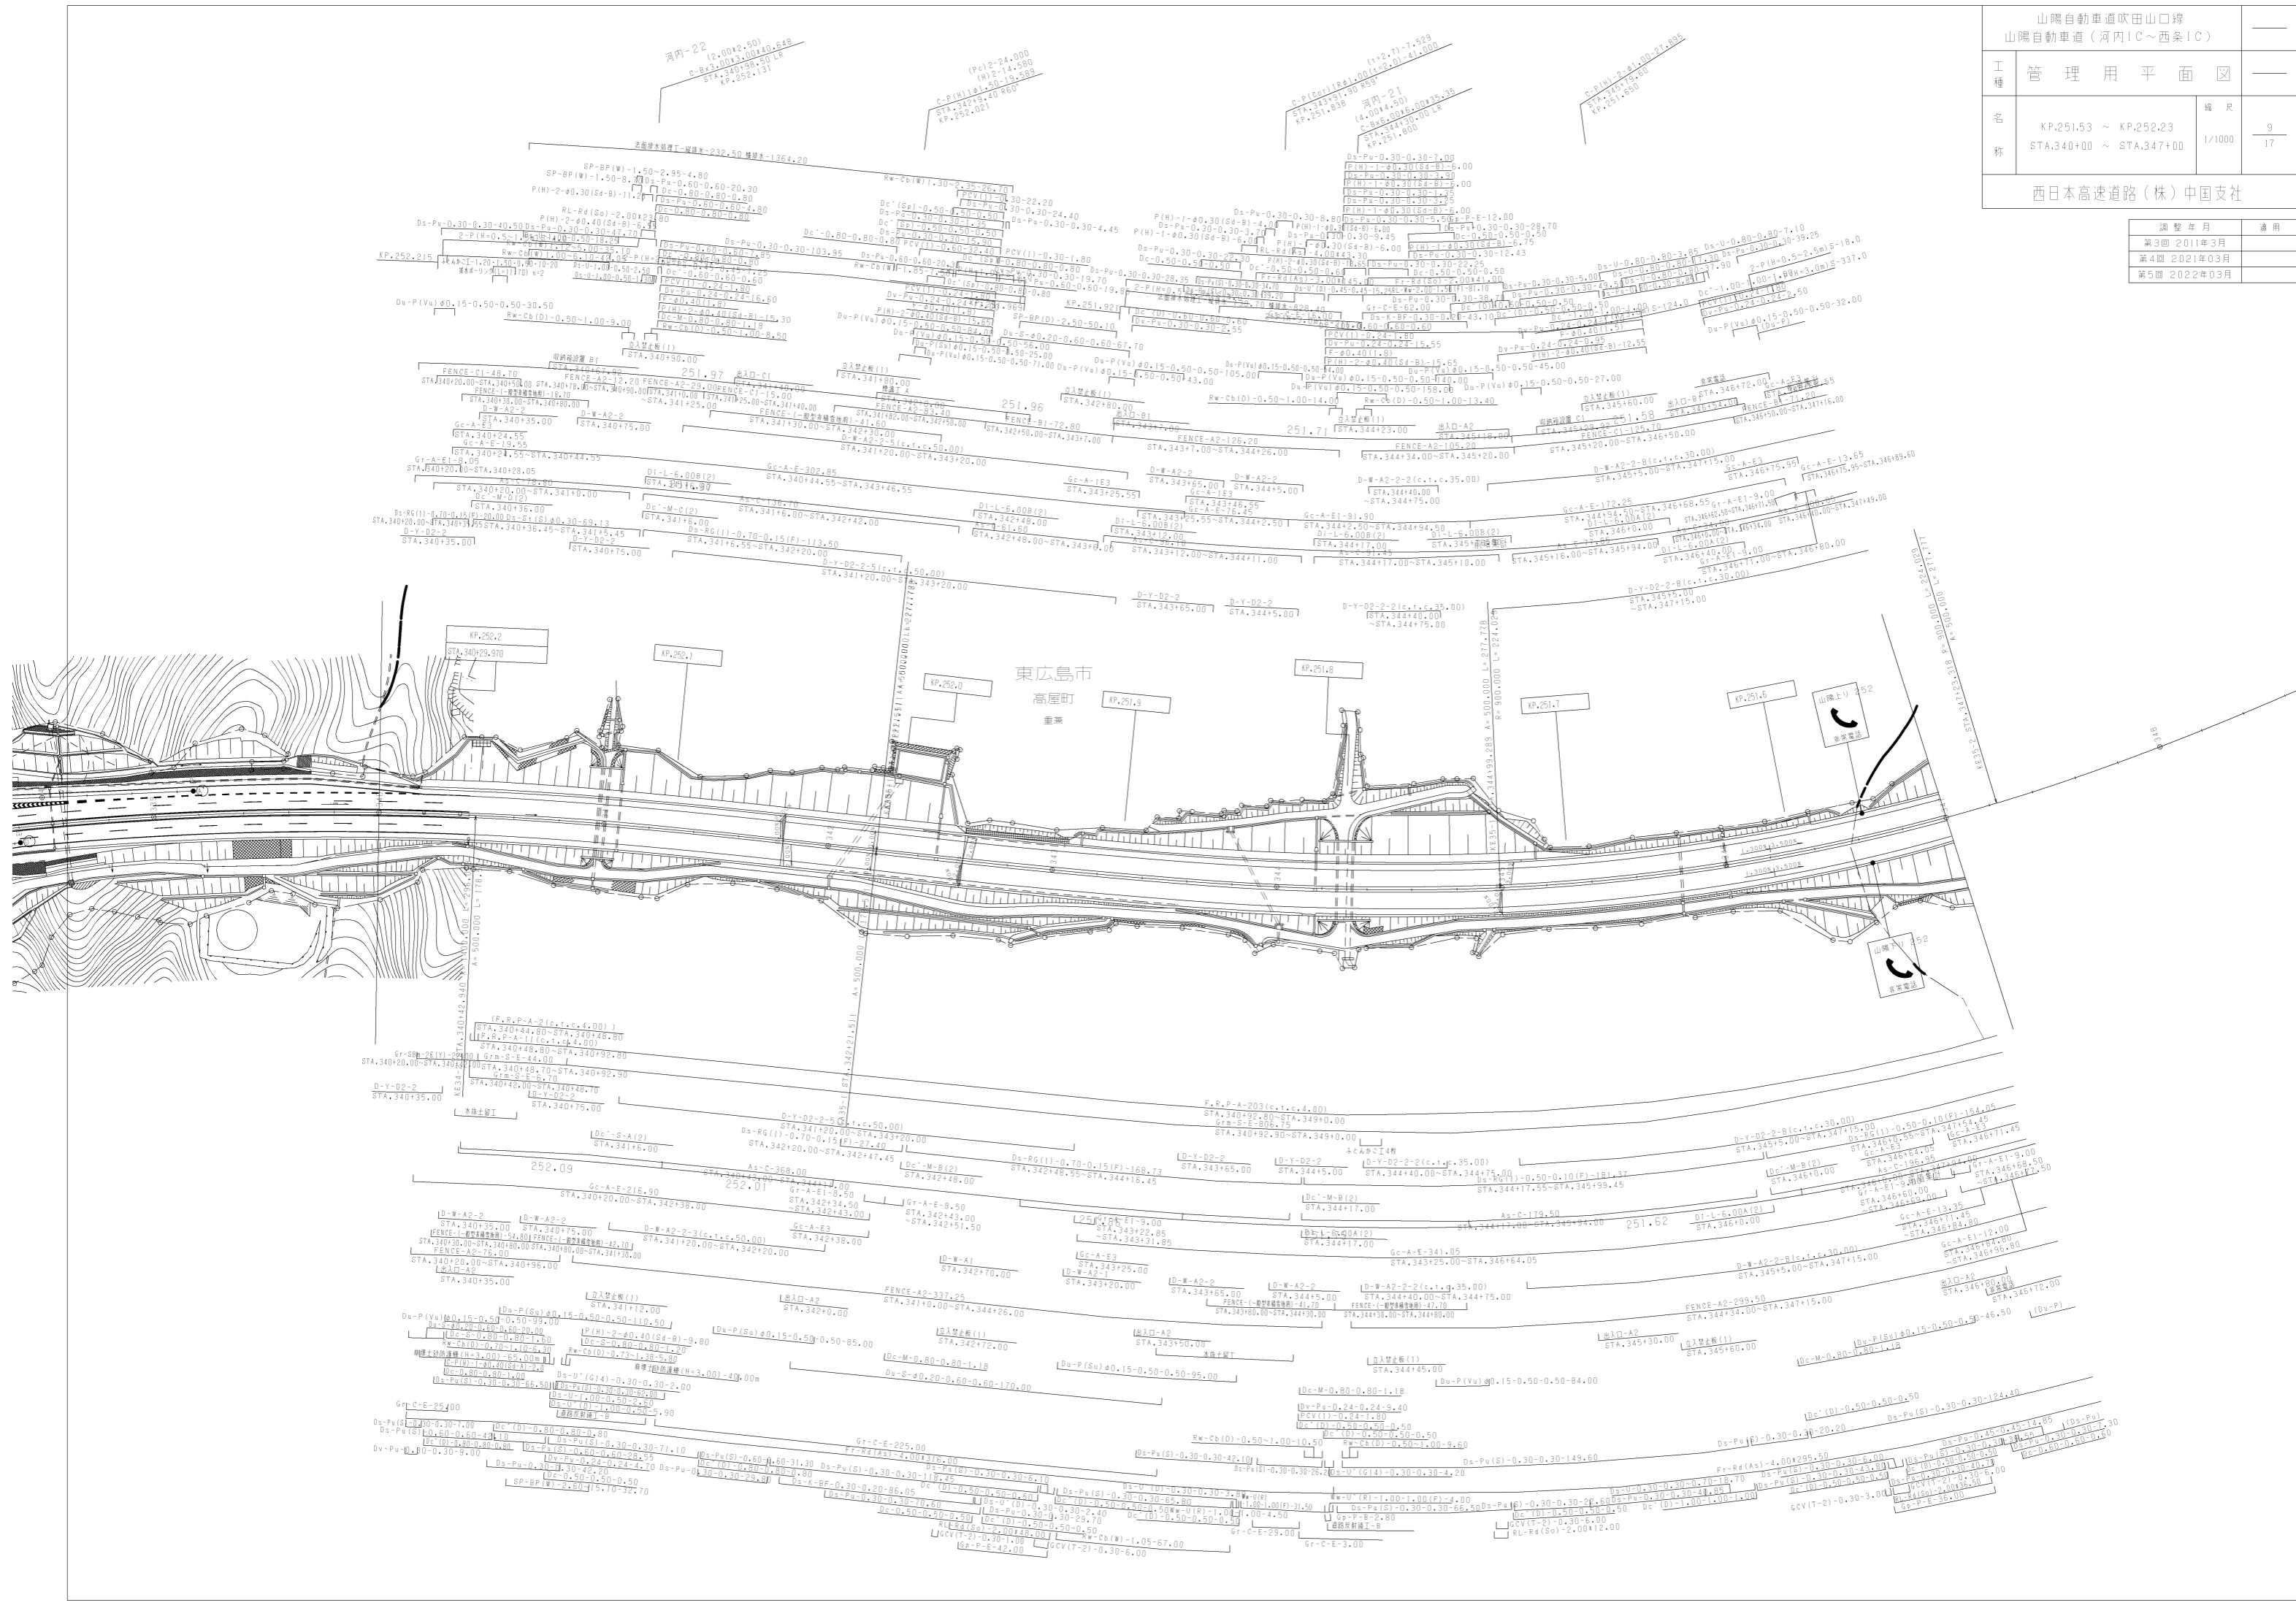


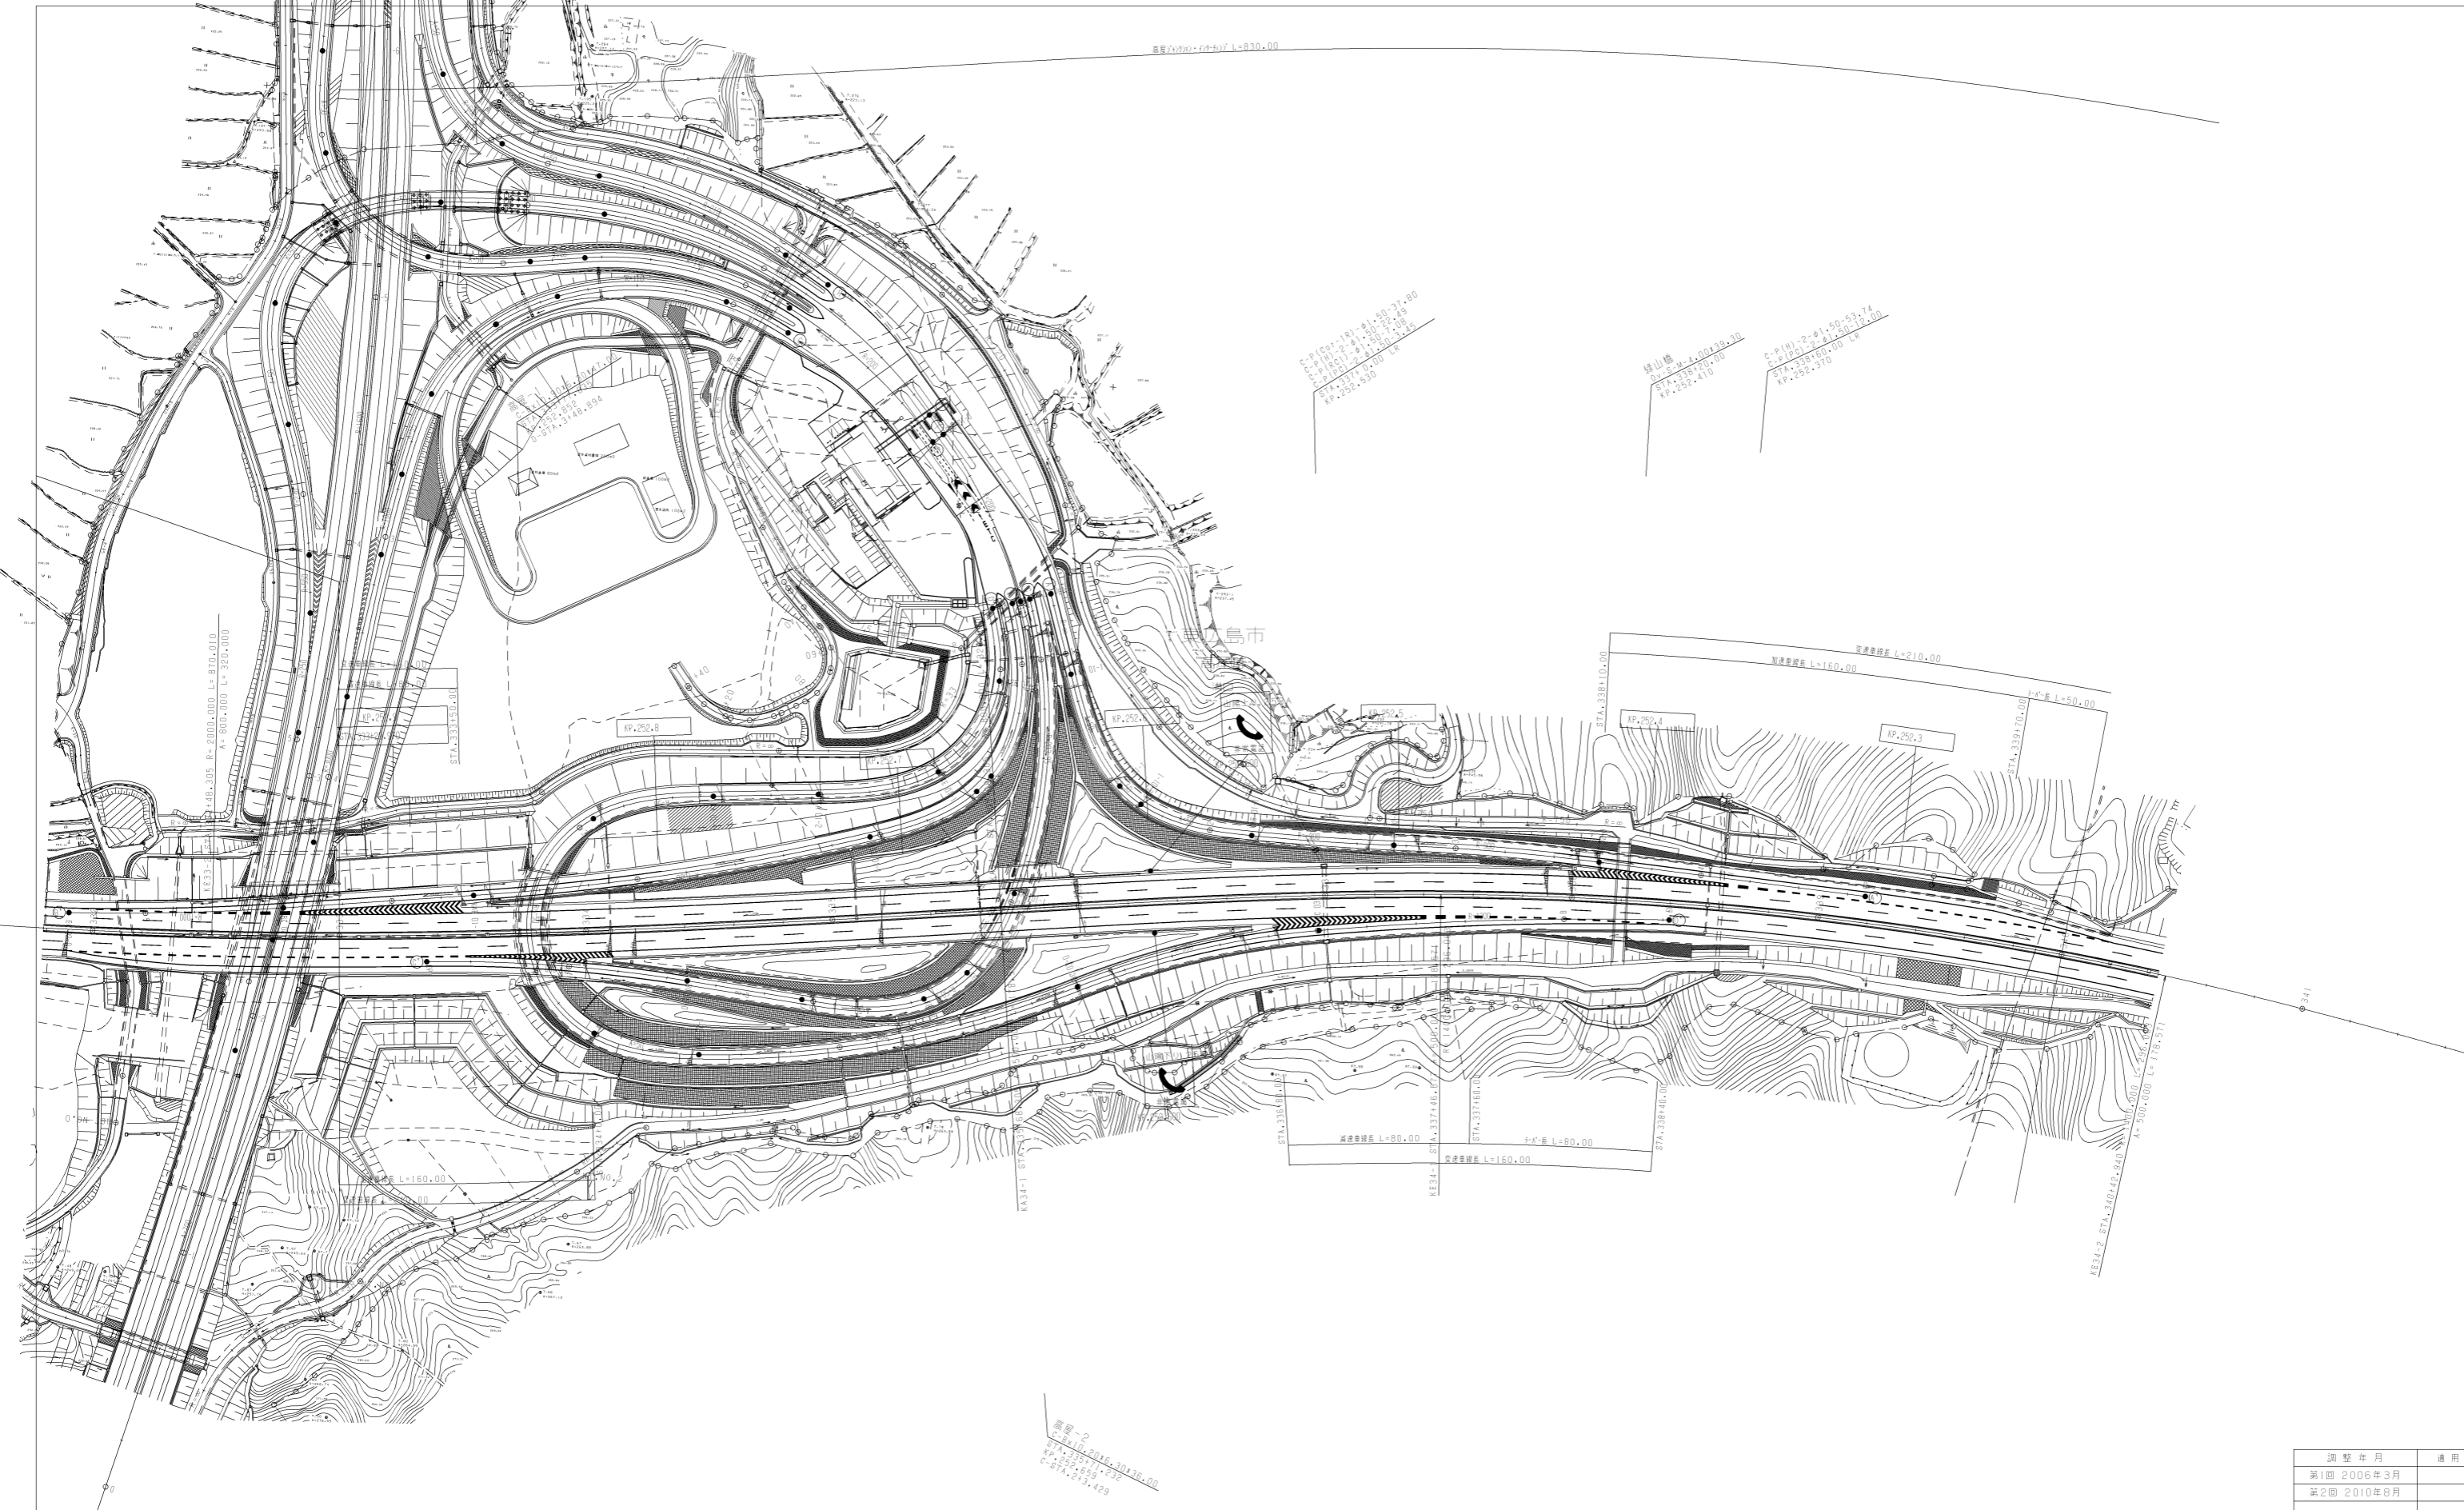

調整年月	通用
第1回	2006年3月
第2回	2010年8月

山陽自動車道吹田山口線 山陽自動車道(河内IC~西条IC)			
工種	管理用平面図		
名称	KP.252.23 ~ KP.252.93 STA.333+00 ~ STA.340+00	縮尺 1/1000	10 17


西日本高速道路(株)中国支社

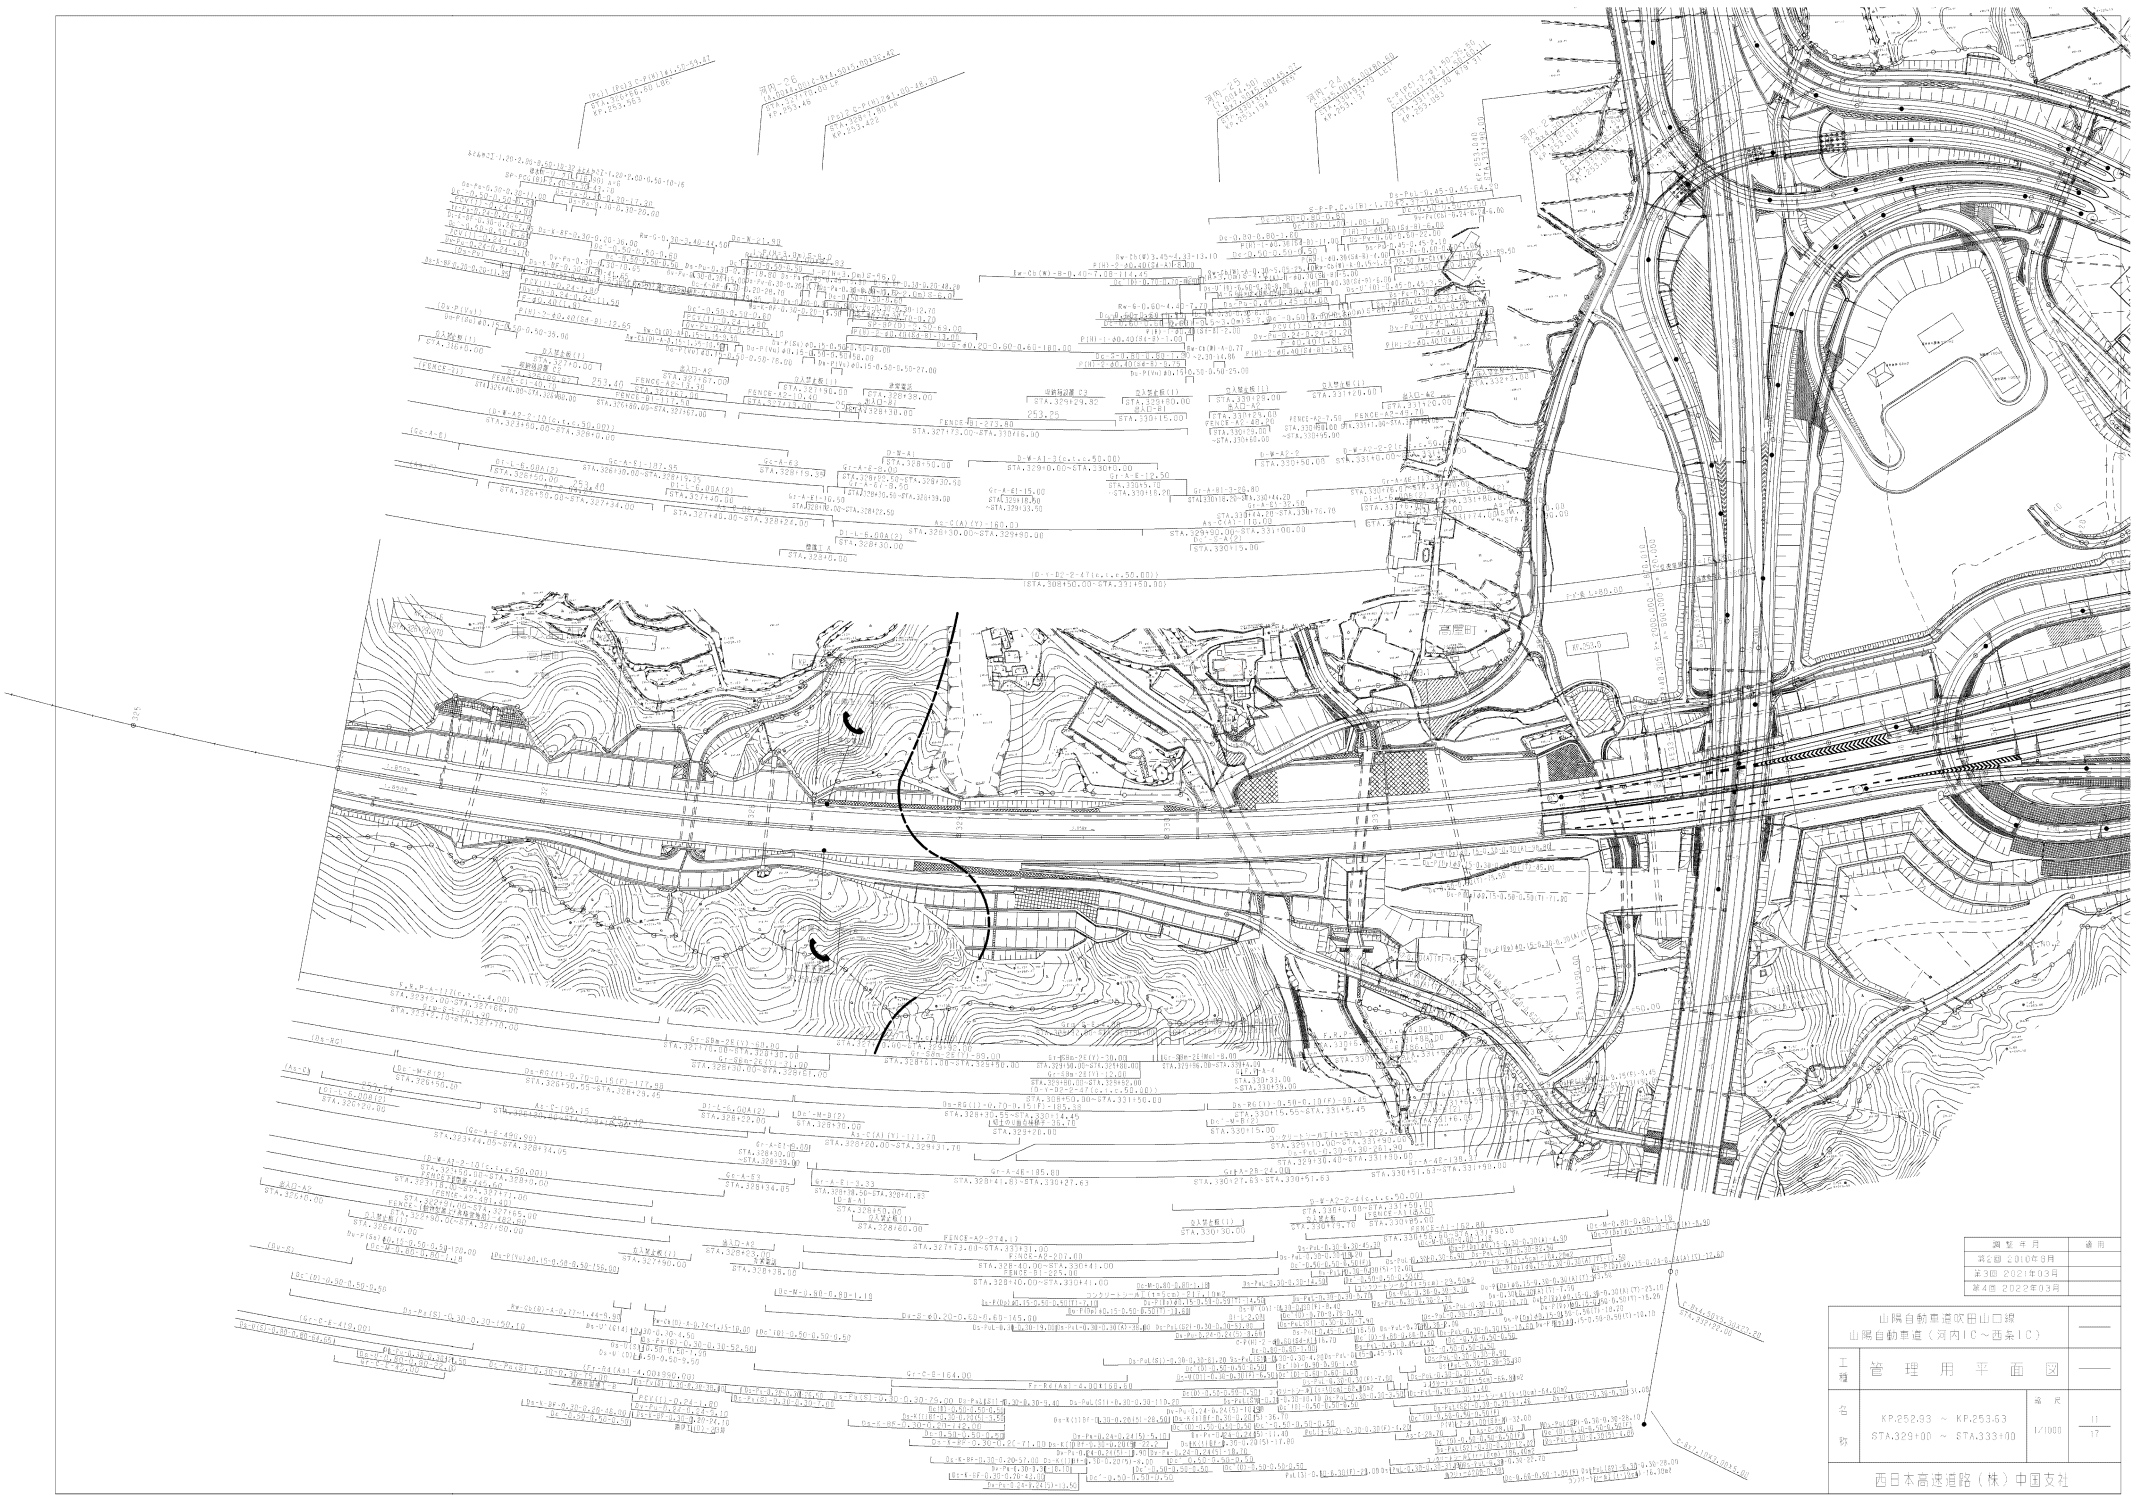


第3回 2021年03月	
第4回 2022年03月	

山陽自動車道吹田山口線 山陽自動車道(河内IC~西条IC)	
工種	管理用平面図
台数	11
縮尺	1/1000
17	
西日本高速道路(株) 中国支社	

調整年月	適用
第3回 2011年3月	
第4回 2021年03月	
第5回 2022年03月	

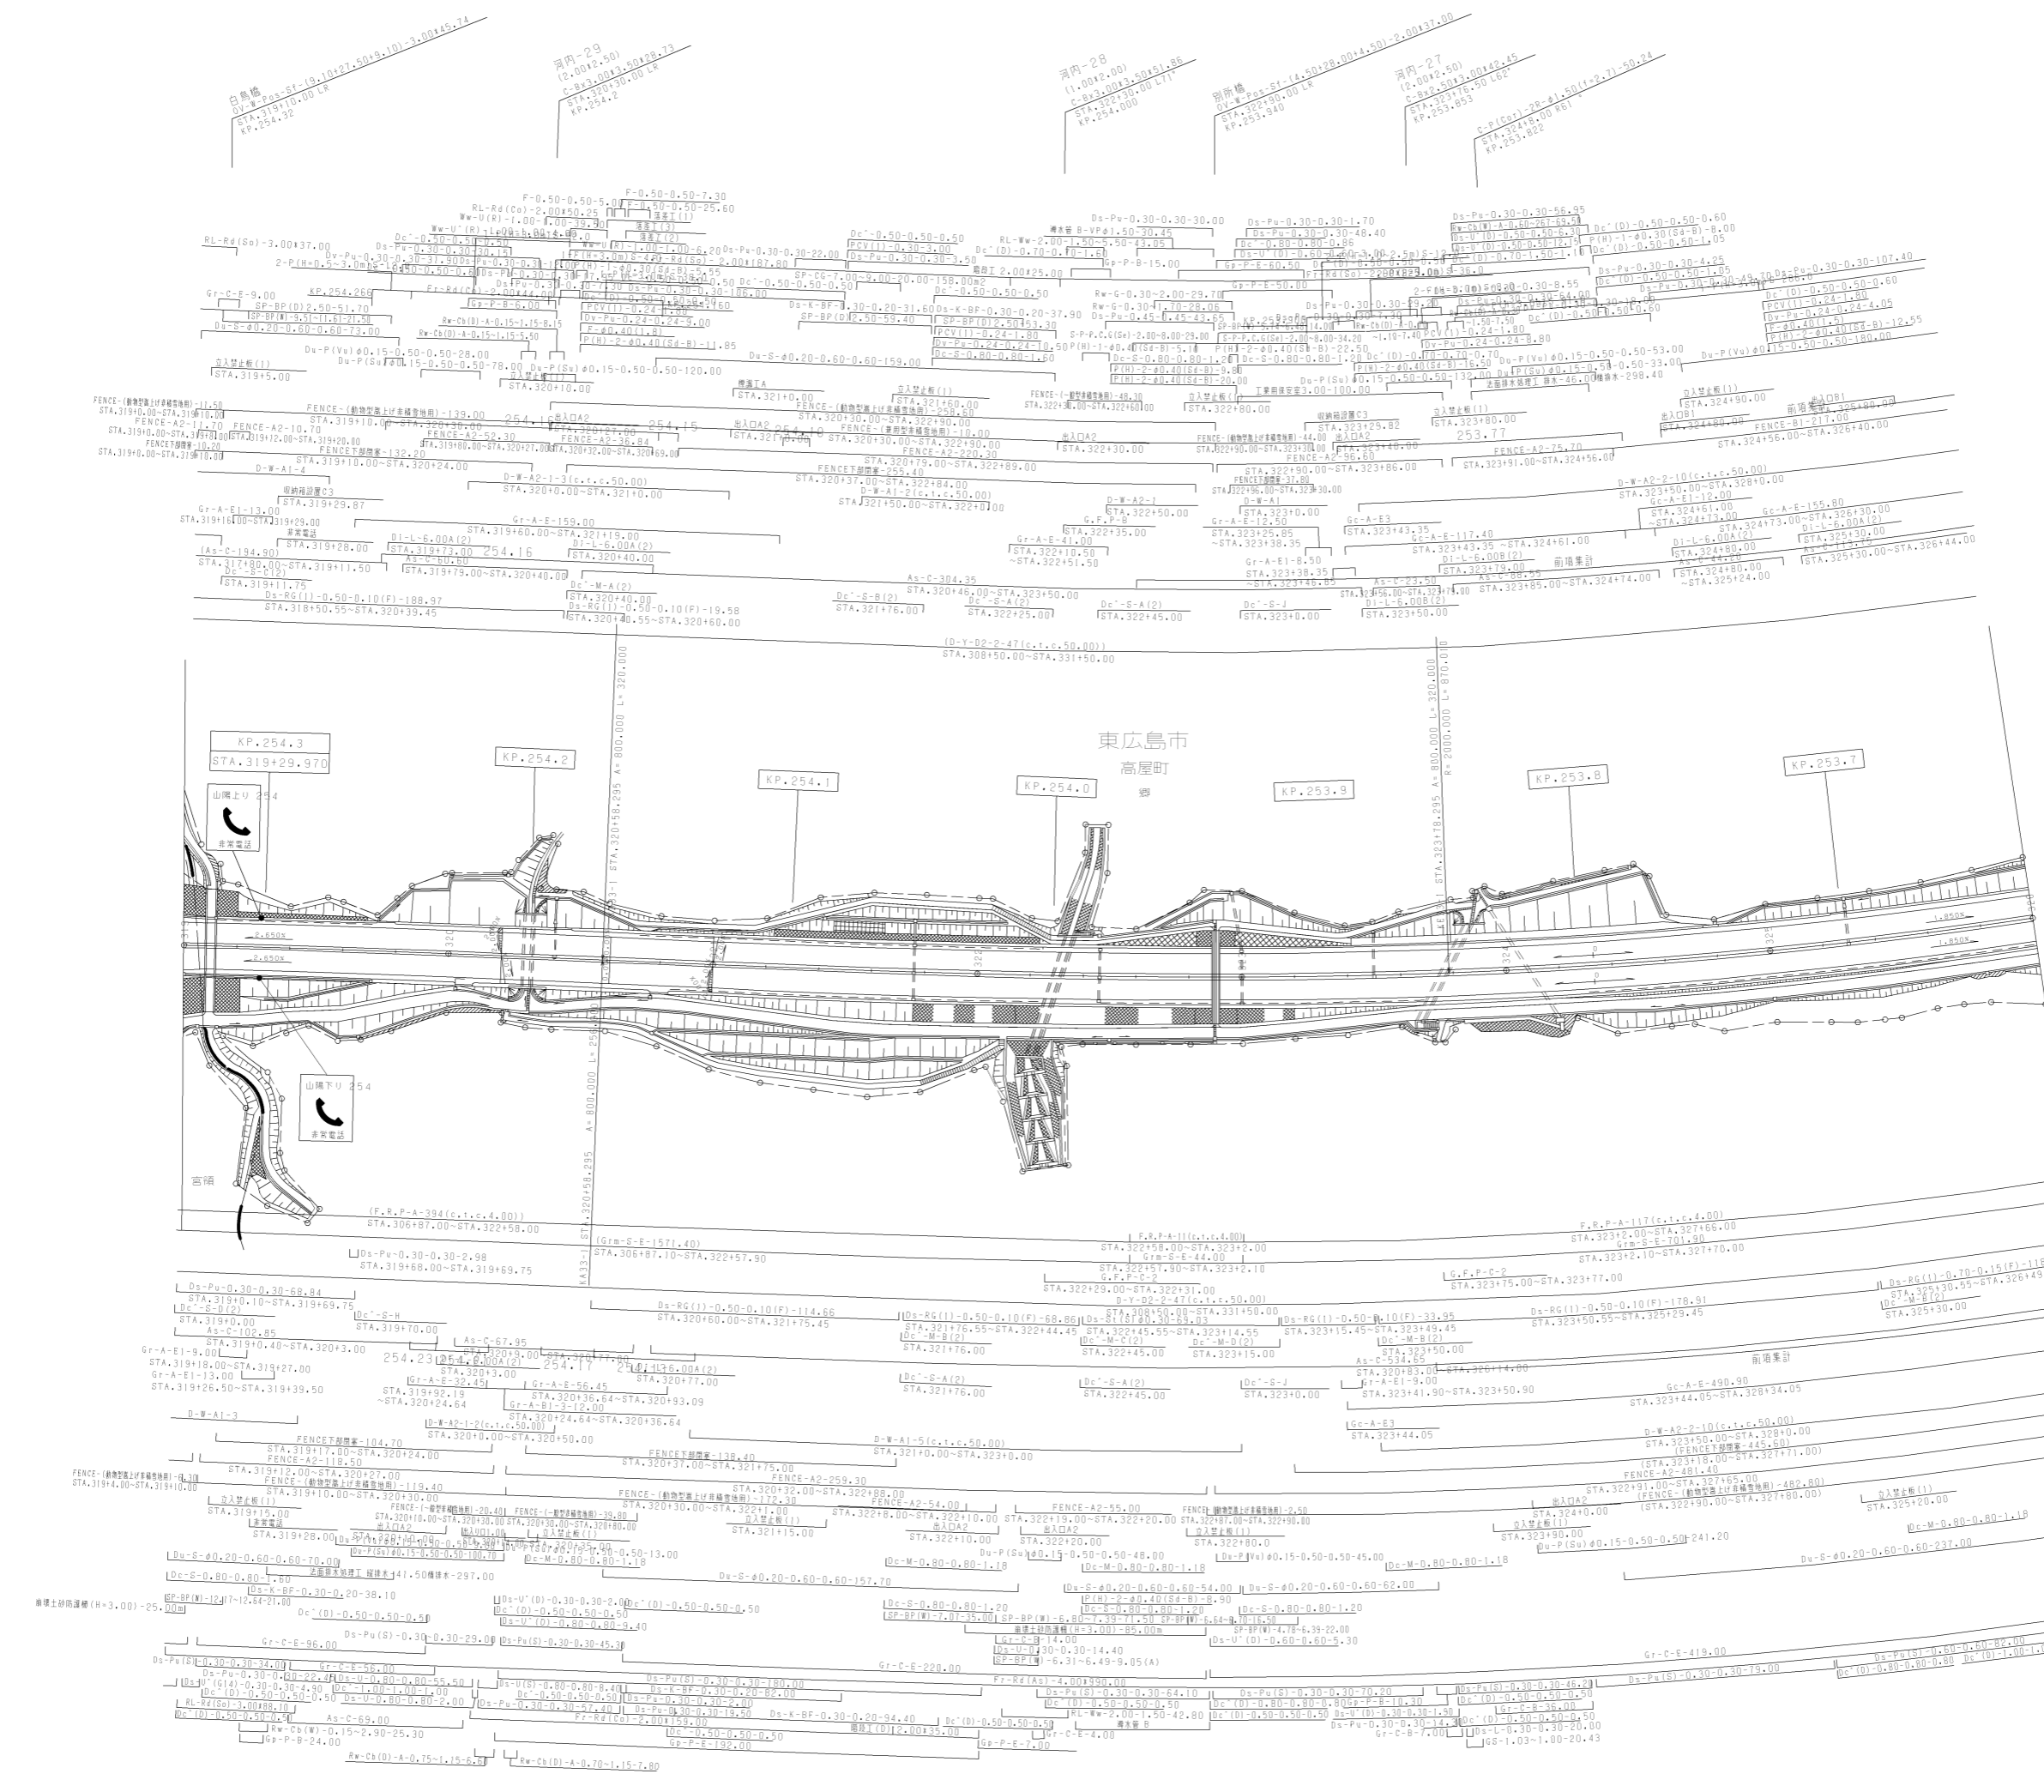


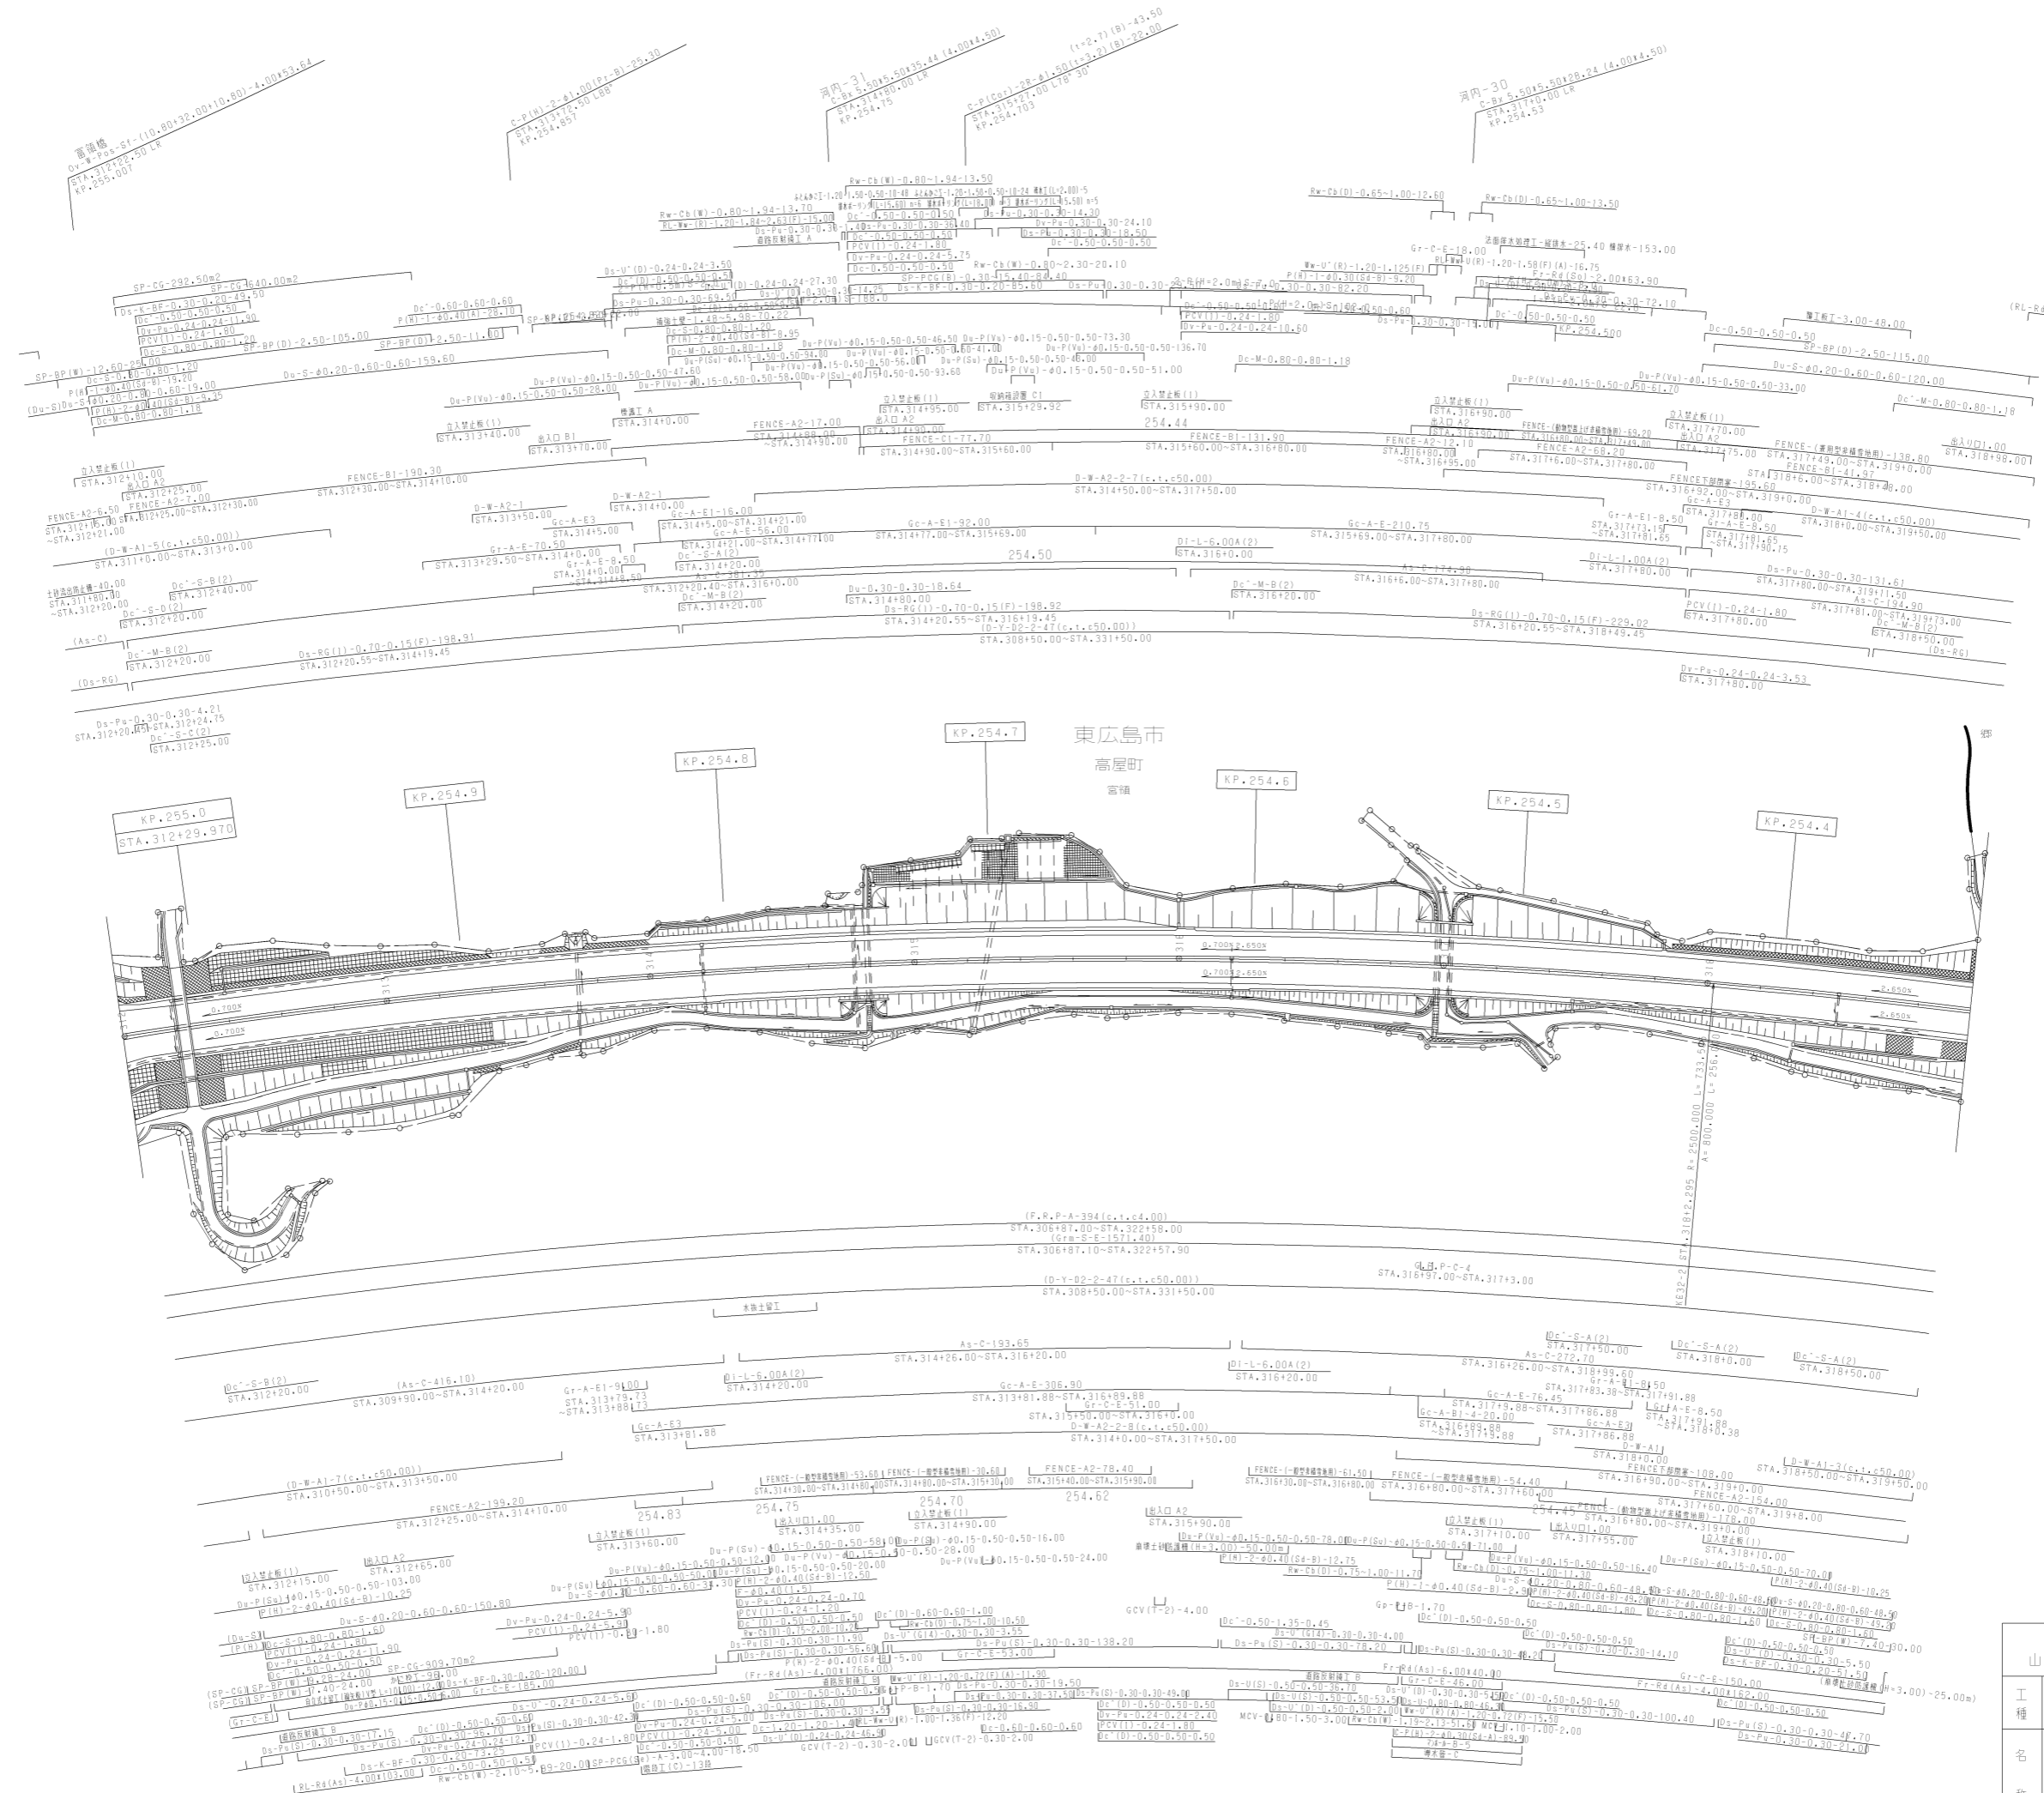

調整年月	適用
第2回 2011年3月	
第3回 2021年03月	
第4回 2022年03月	


山陽自動車道吹田山口線 山陽自動車道(河内IC~西条IC)			
工種	管理用平面図	縮尺	1/1000
名称	KP.254.33 ~ KP.255.03 STA.312+00 ~ STA.319+00	幅尺	13 17

山陽自動車道吹田山口線 山陽自動車道(河内IC~西条IC)		
工種	管理用平面図	
名称	KP.255.03 ~ KP.255.83 STA.304+00 ~ STA.312+00	編尺 1/1000
西日本高速道路(株)中国支社		調整年月 第2回 2011年3月 第3回 2021年03月 第4回 2022年03月
		適用 14 17

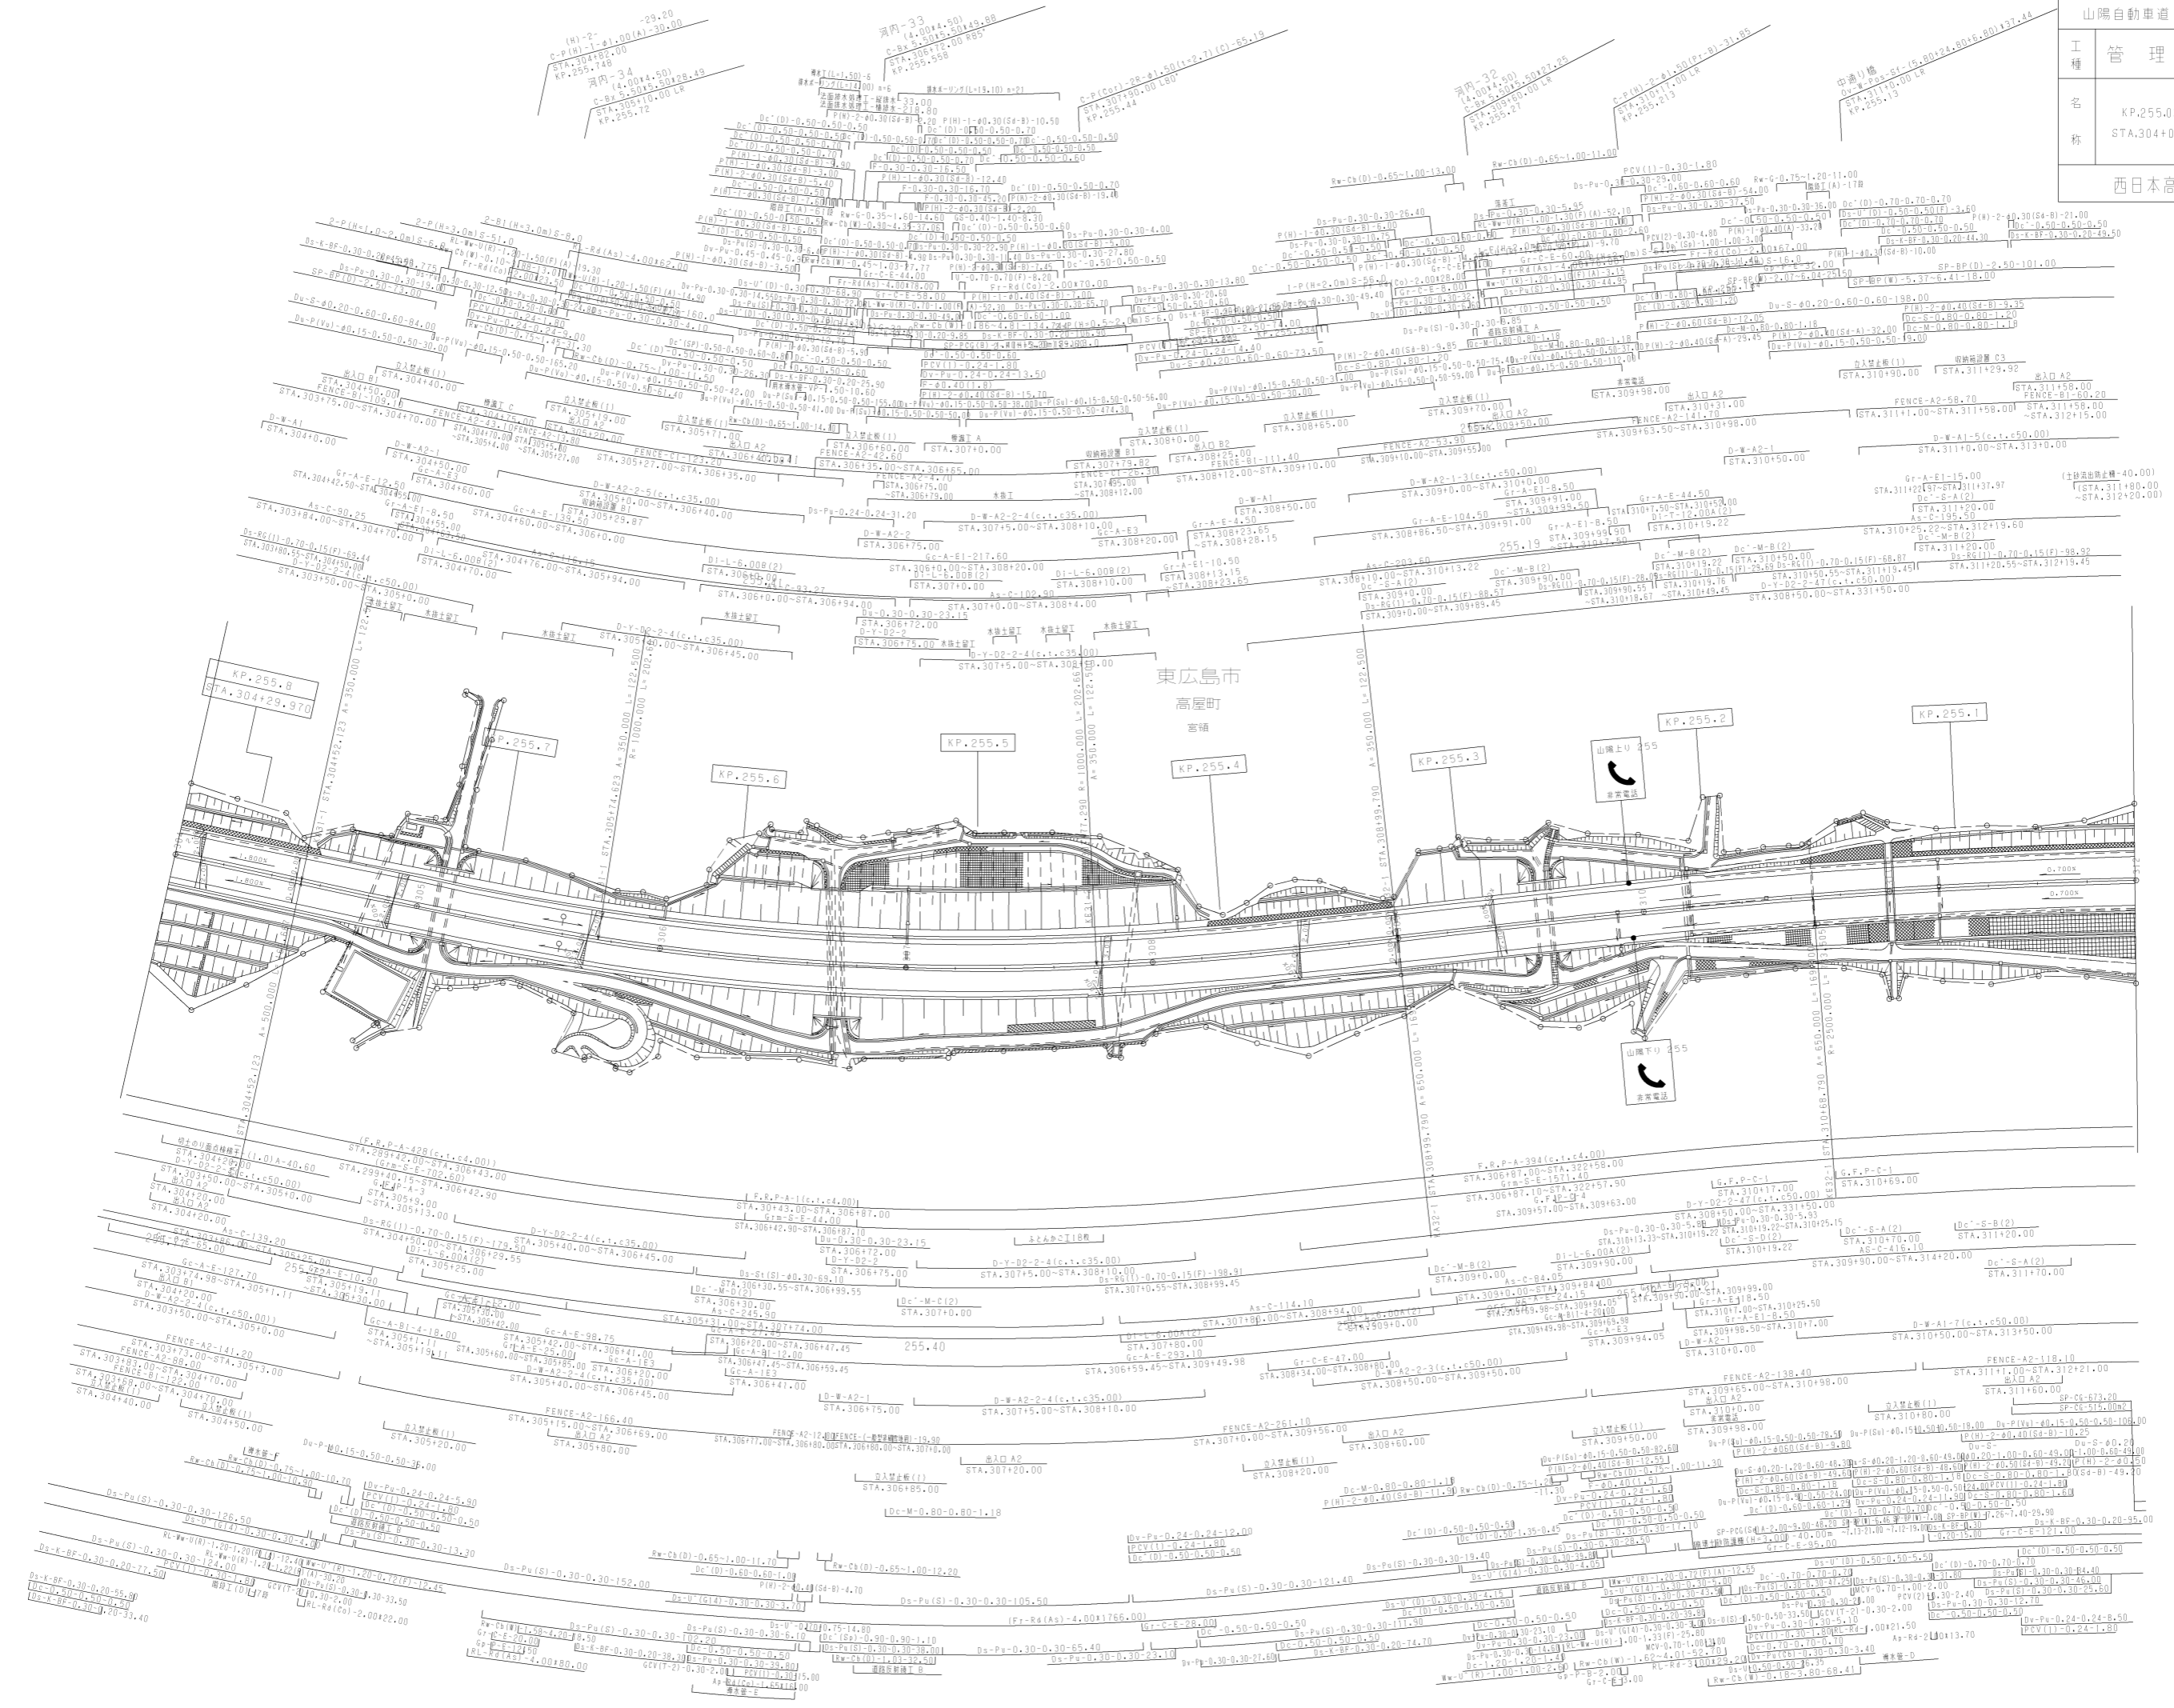


調整年月	適用
第2回 2011年3月	
第3回 2021年03月	
第4回 2022年03月	

松山高架橋東工事終点 宮領工事起点

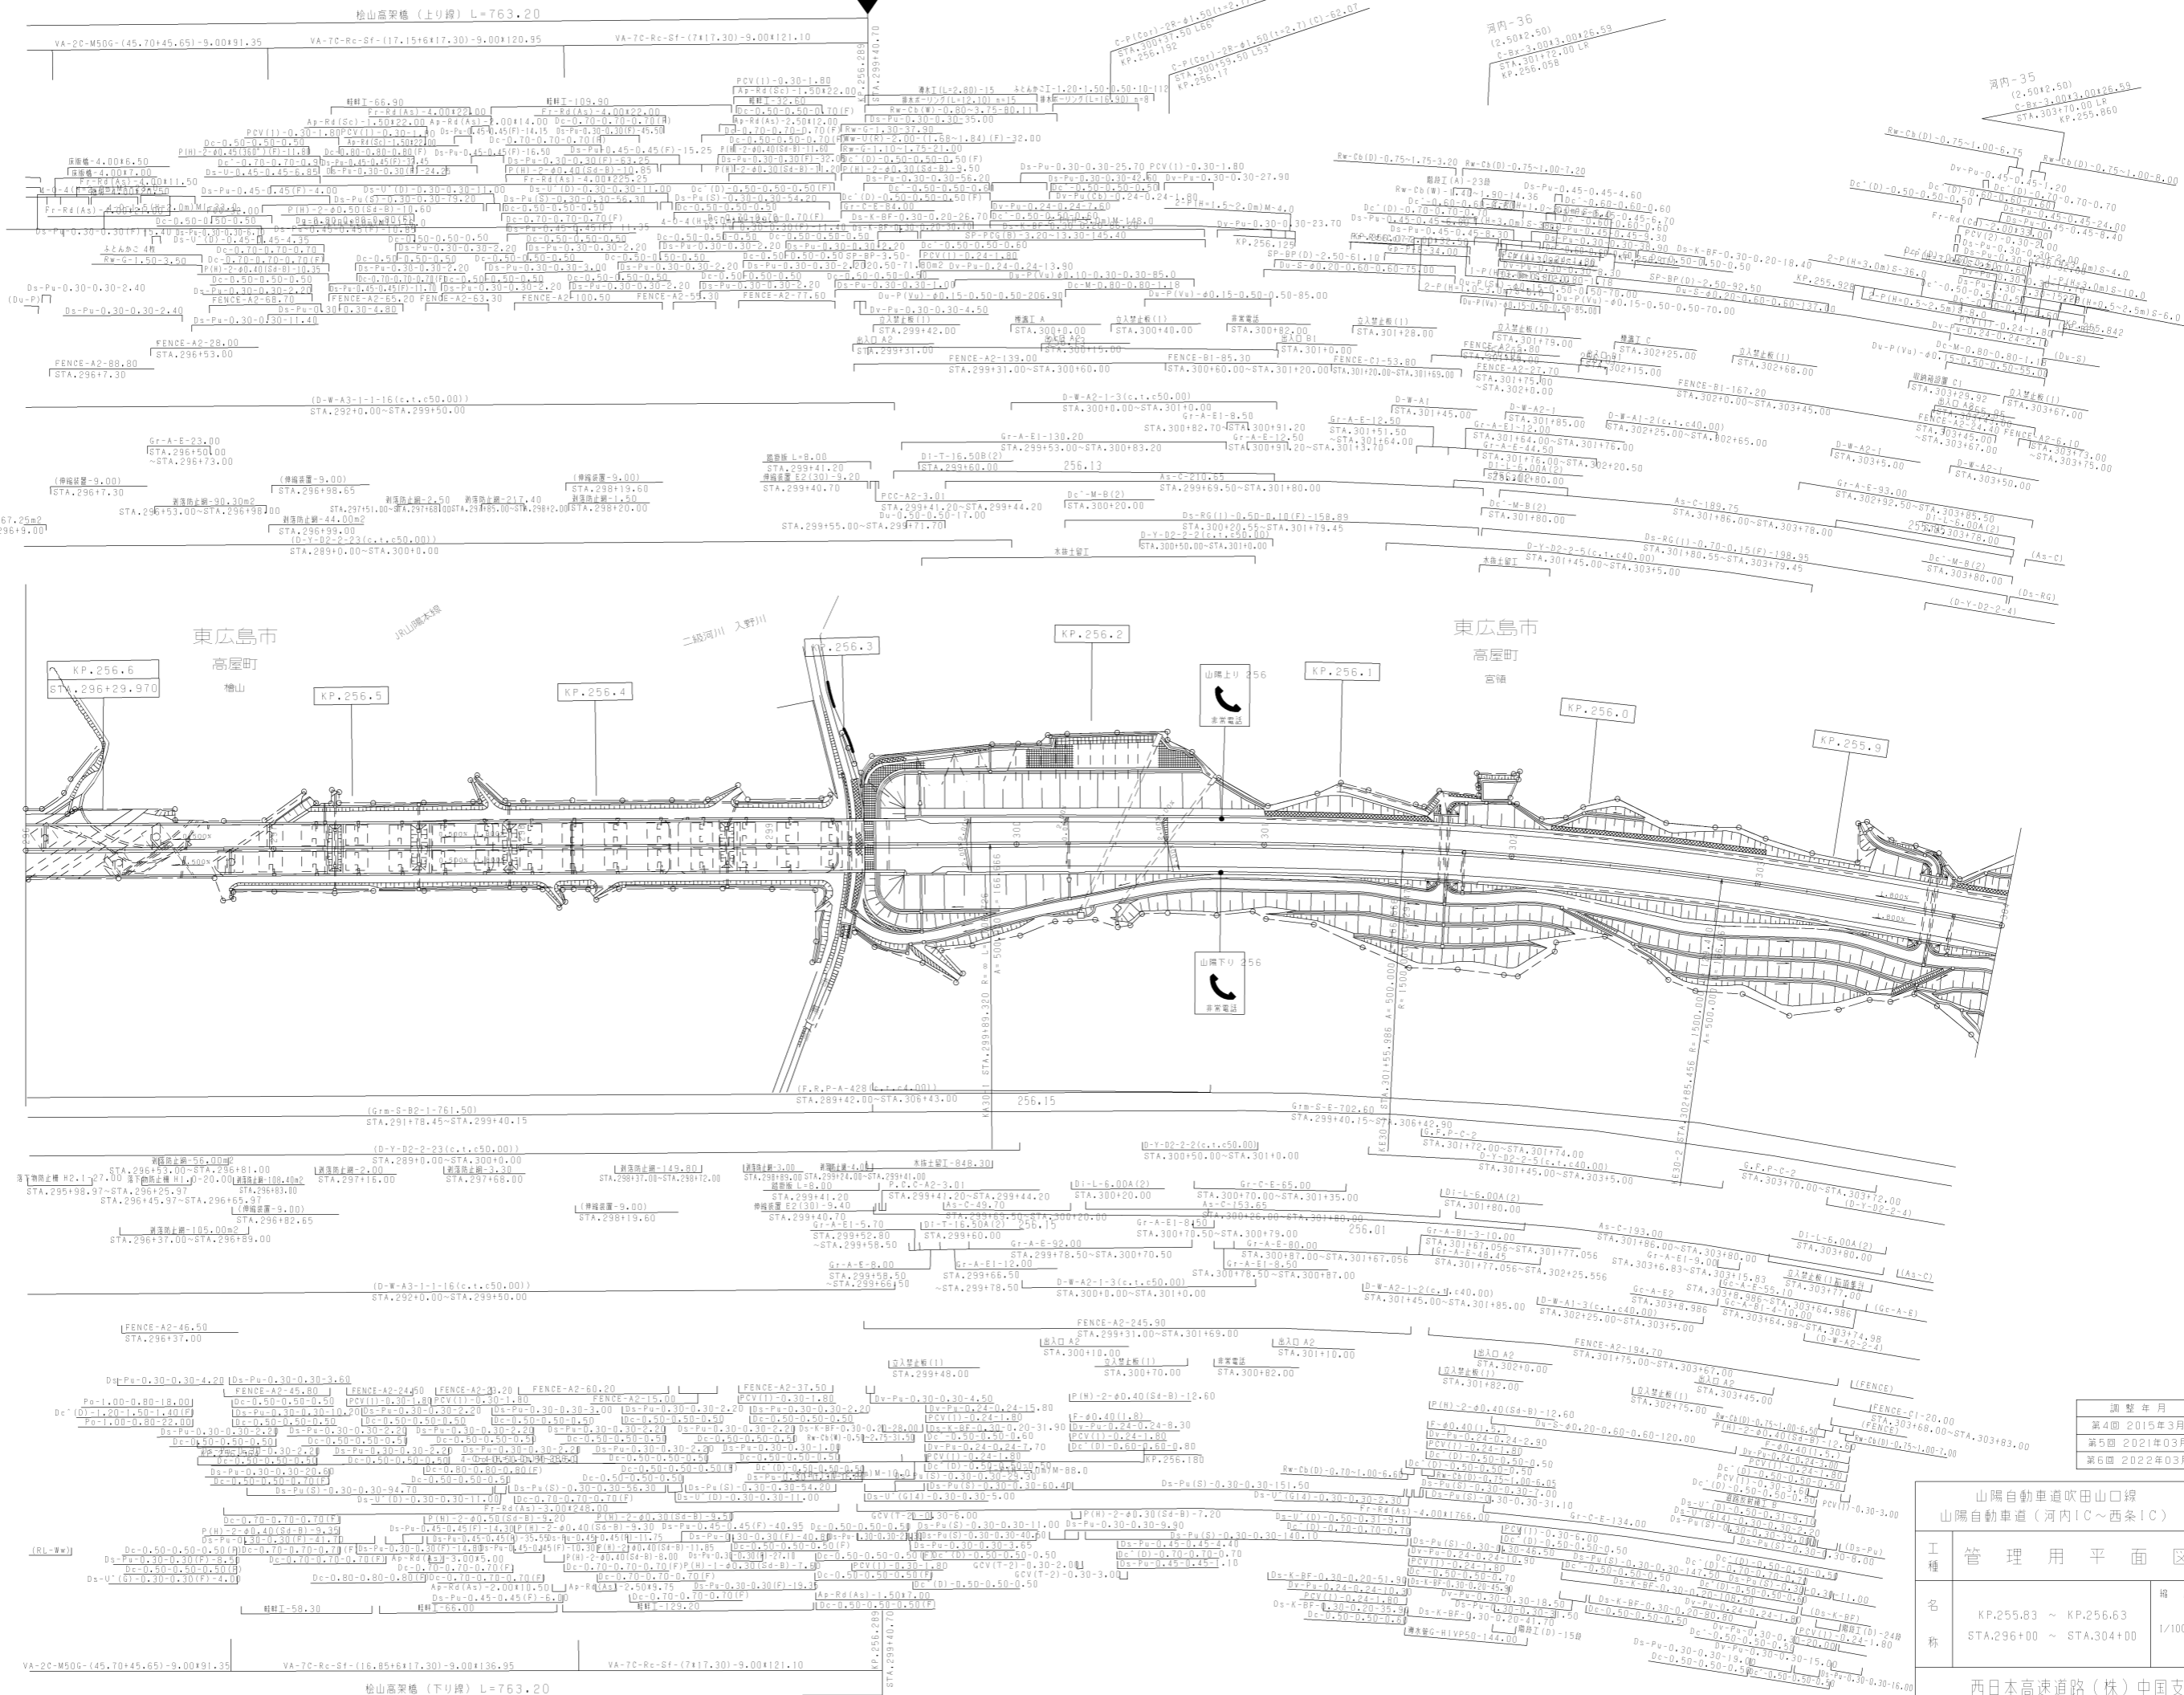

調整年月	適用
第4回 2015年3月	
第5回 2021年03月	
第6回 2022年03月	

山陽自動車道吹田山口線		
山陽自動車道(河内IC~西条IC)		
工種	管理用平面図	
名称	KP.255.83 ~ KP.256.63 STA.296+00 ~ STA.304+00	縮尺 1/1000
		15 17

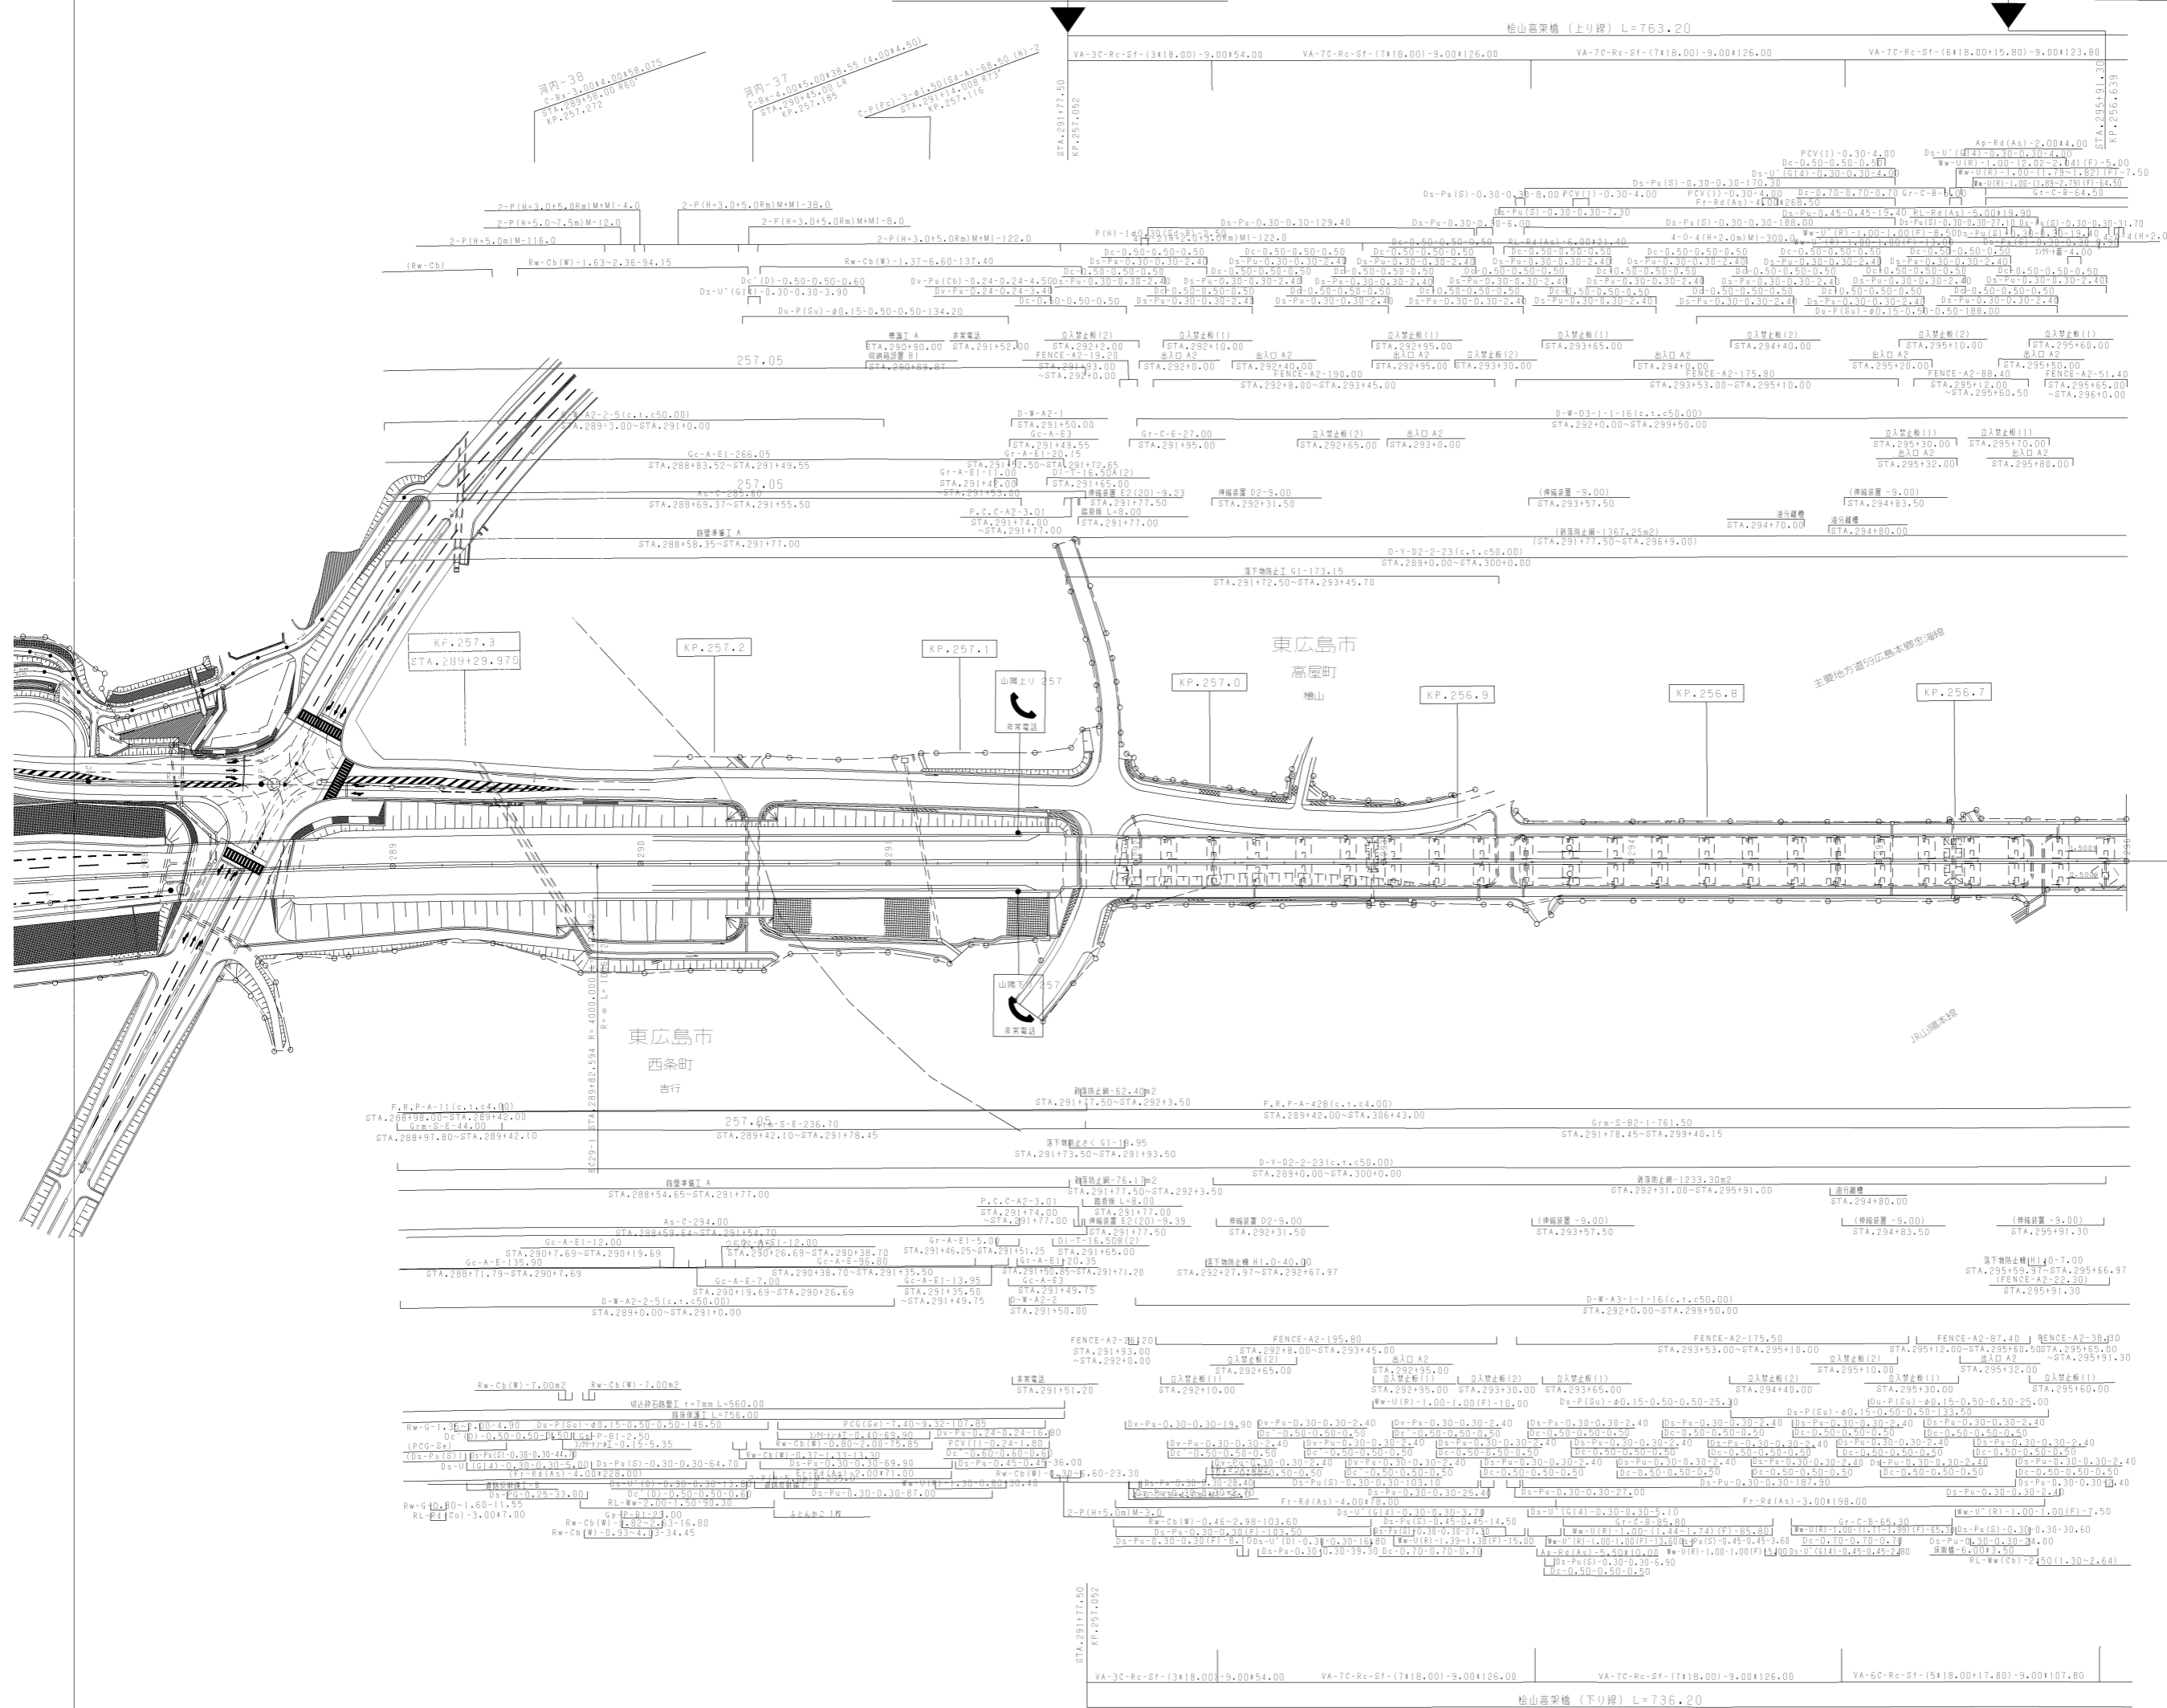

297


調整年月	適用
第6回 2014年3月	
第7回 2017年3月	
第8回 2021年03月	

山陽自動車道吹田山口線 山陽自動車道(河内IC~西条IC)	
工種	管理用平面図
名称	KP.256.63 ~ KP.257.33 STA.289+00 ~ STA.296+00
縮尺	1/1000
	16 17

西条補装工事終点 西条補装工事起点

山陽自動車道(河内~西条)完成図終点

西条1+100 L=840.00

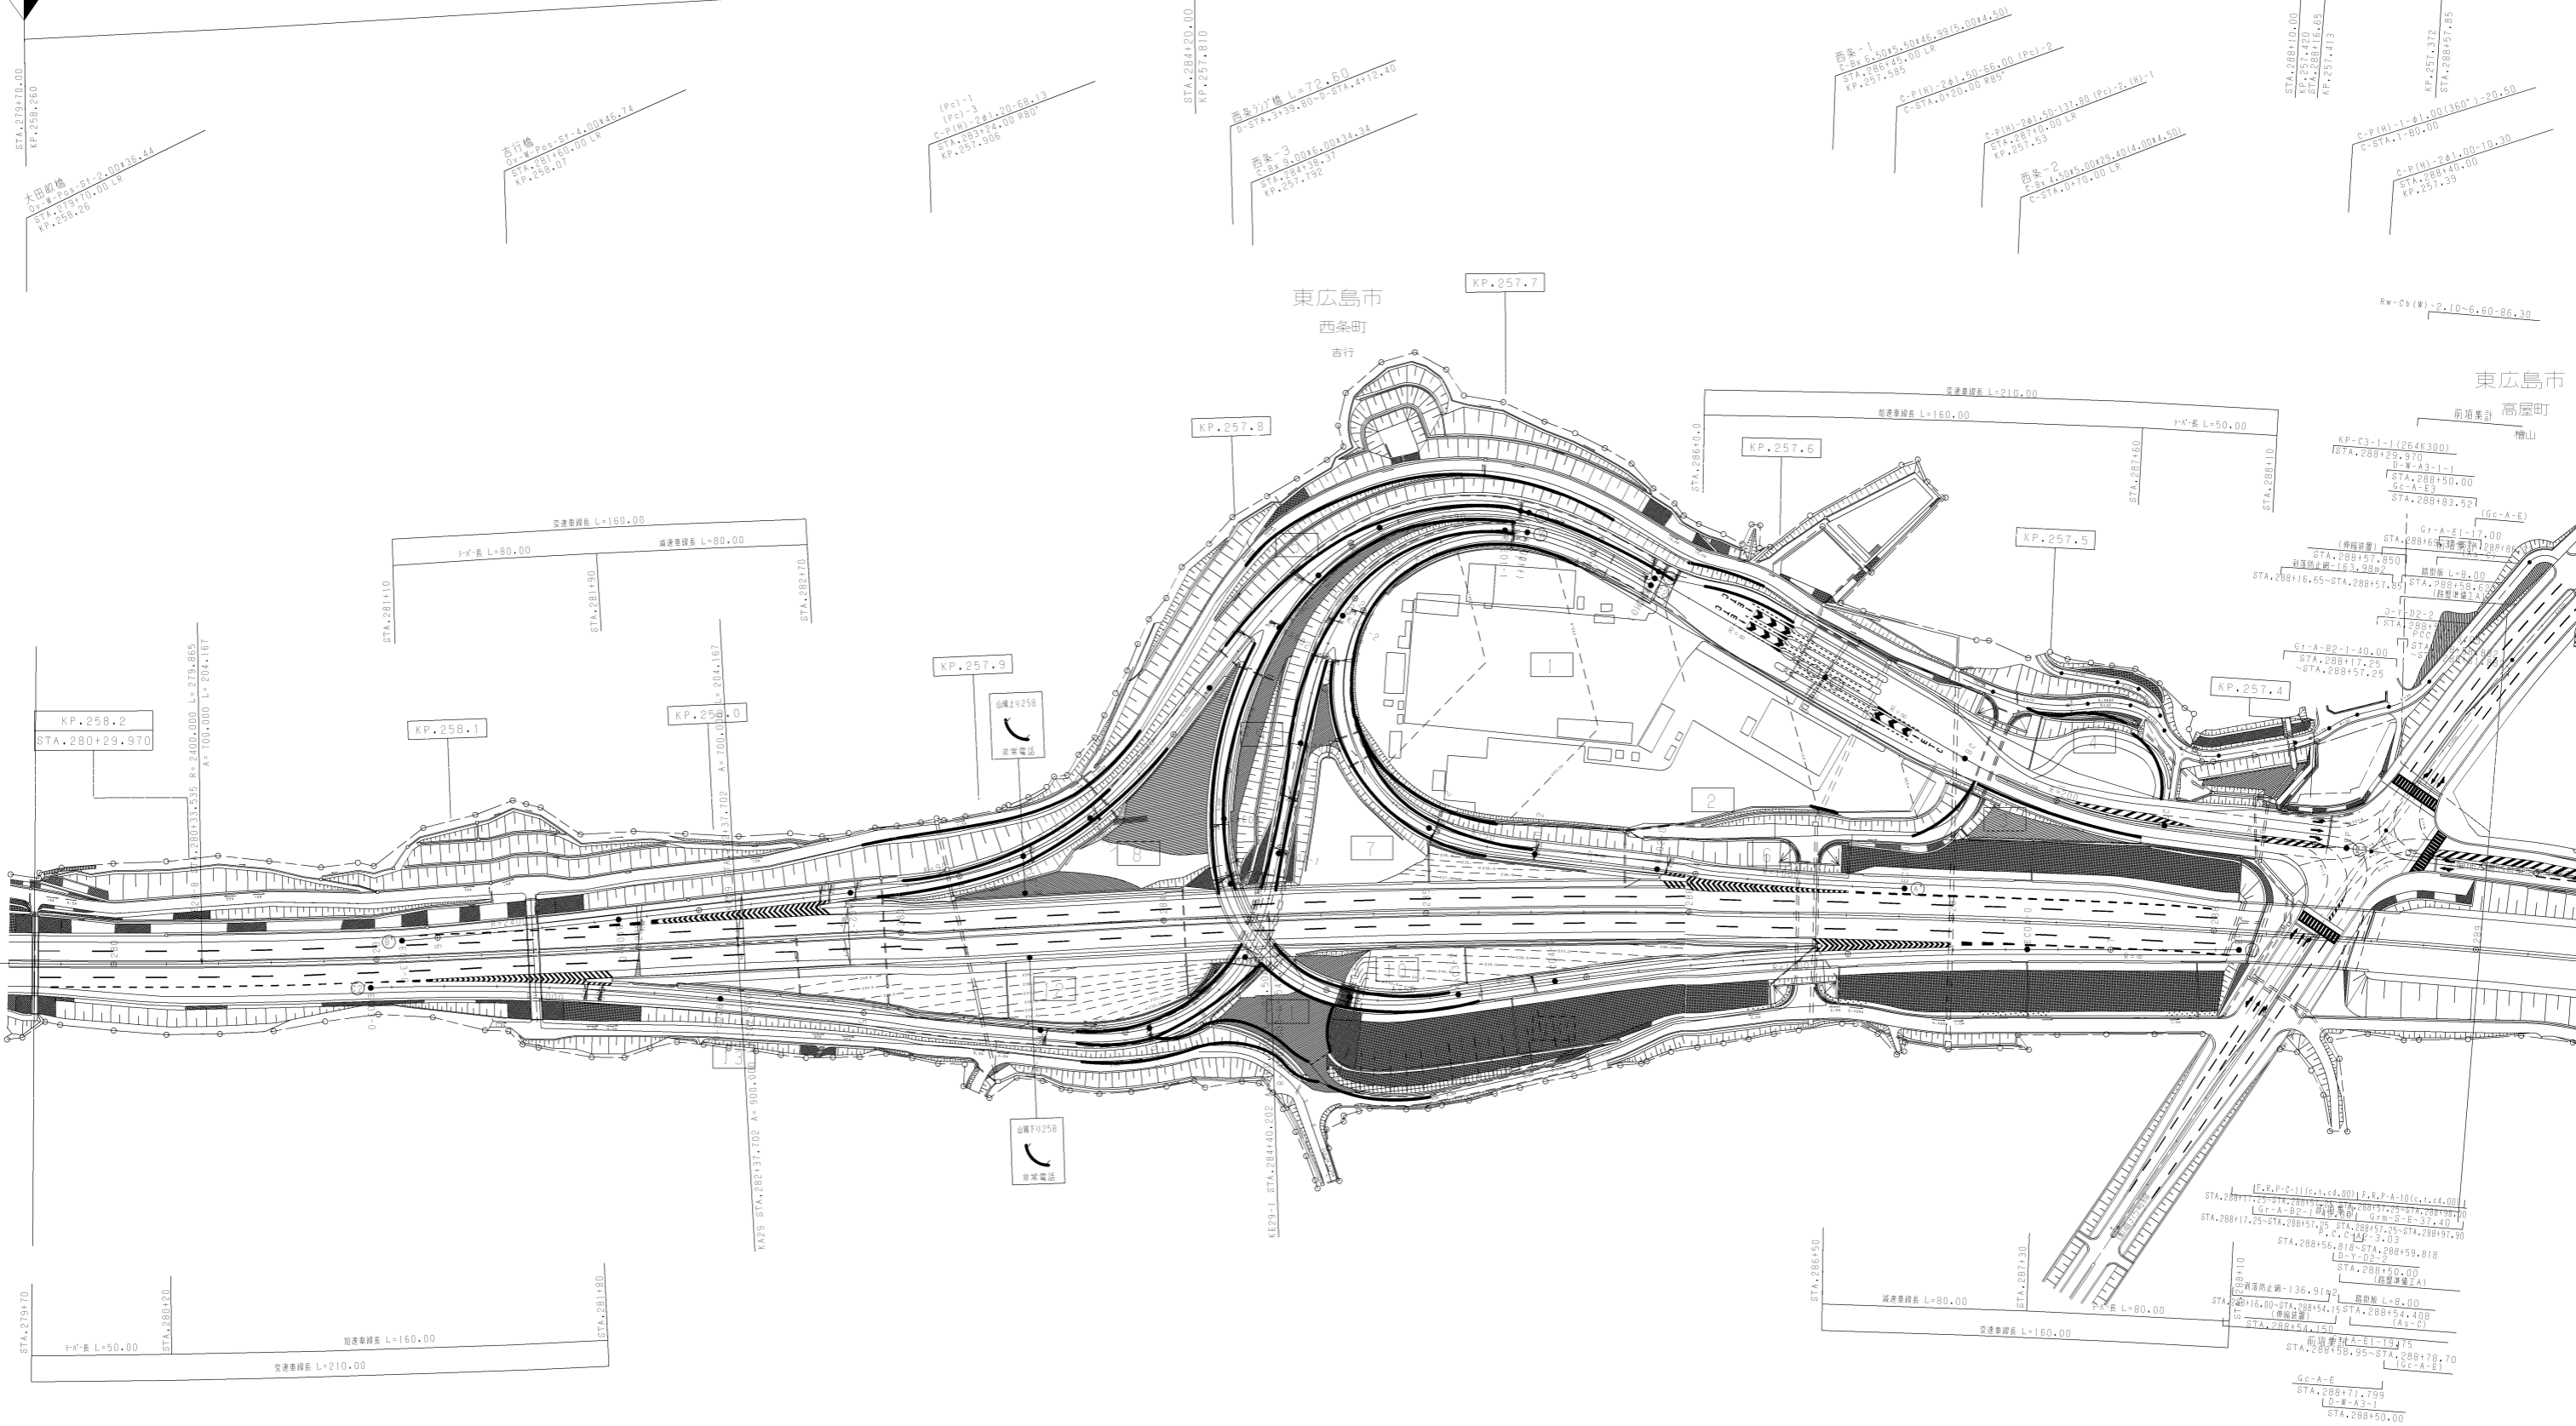

KP.258.2  
STA.280+29.970

KP.258.1

KP.258.0

KP.257.9

KP.257.8

KP.257.7

KP.257.6

KP.257.5

KP.257.4

STA.279+70

減速車線長 L=50.00

STA.280+20


加速車線長 L=210.00

加速車線長 L=160.00

STA.281+80


山陽自動車道	
山陽自動車道	
工種	管理
名称	KP.257.33 STA.279+70
	西日本高


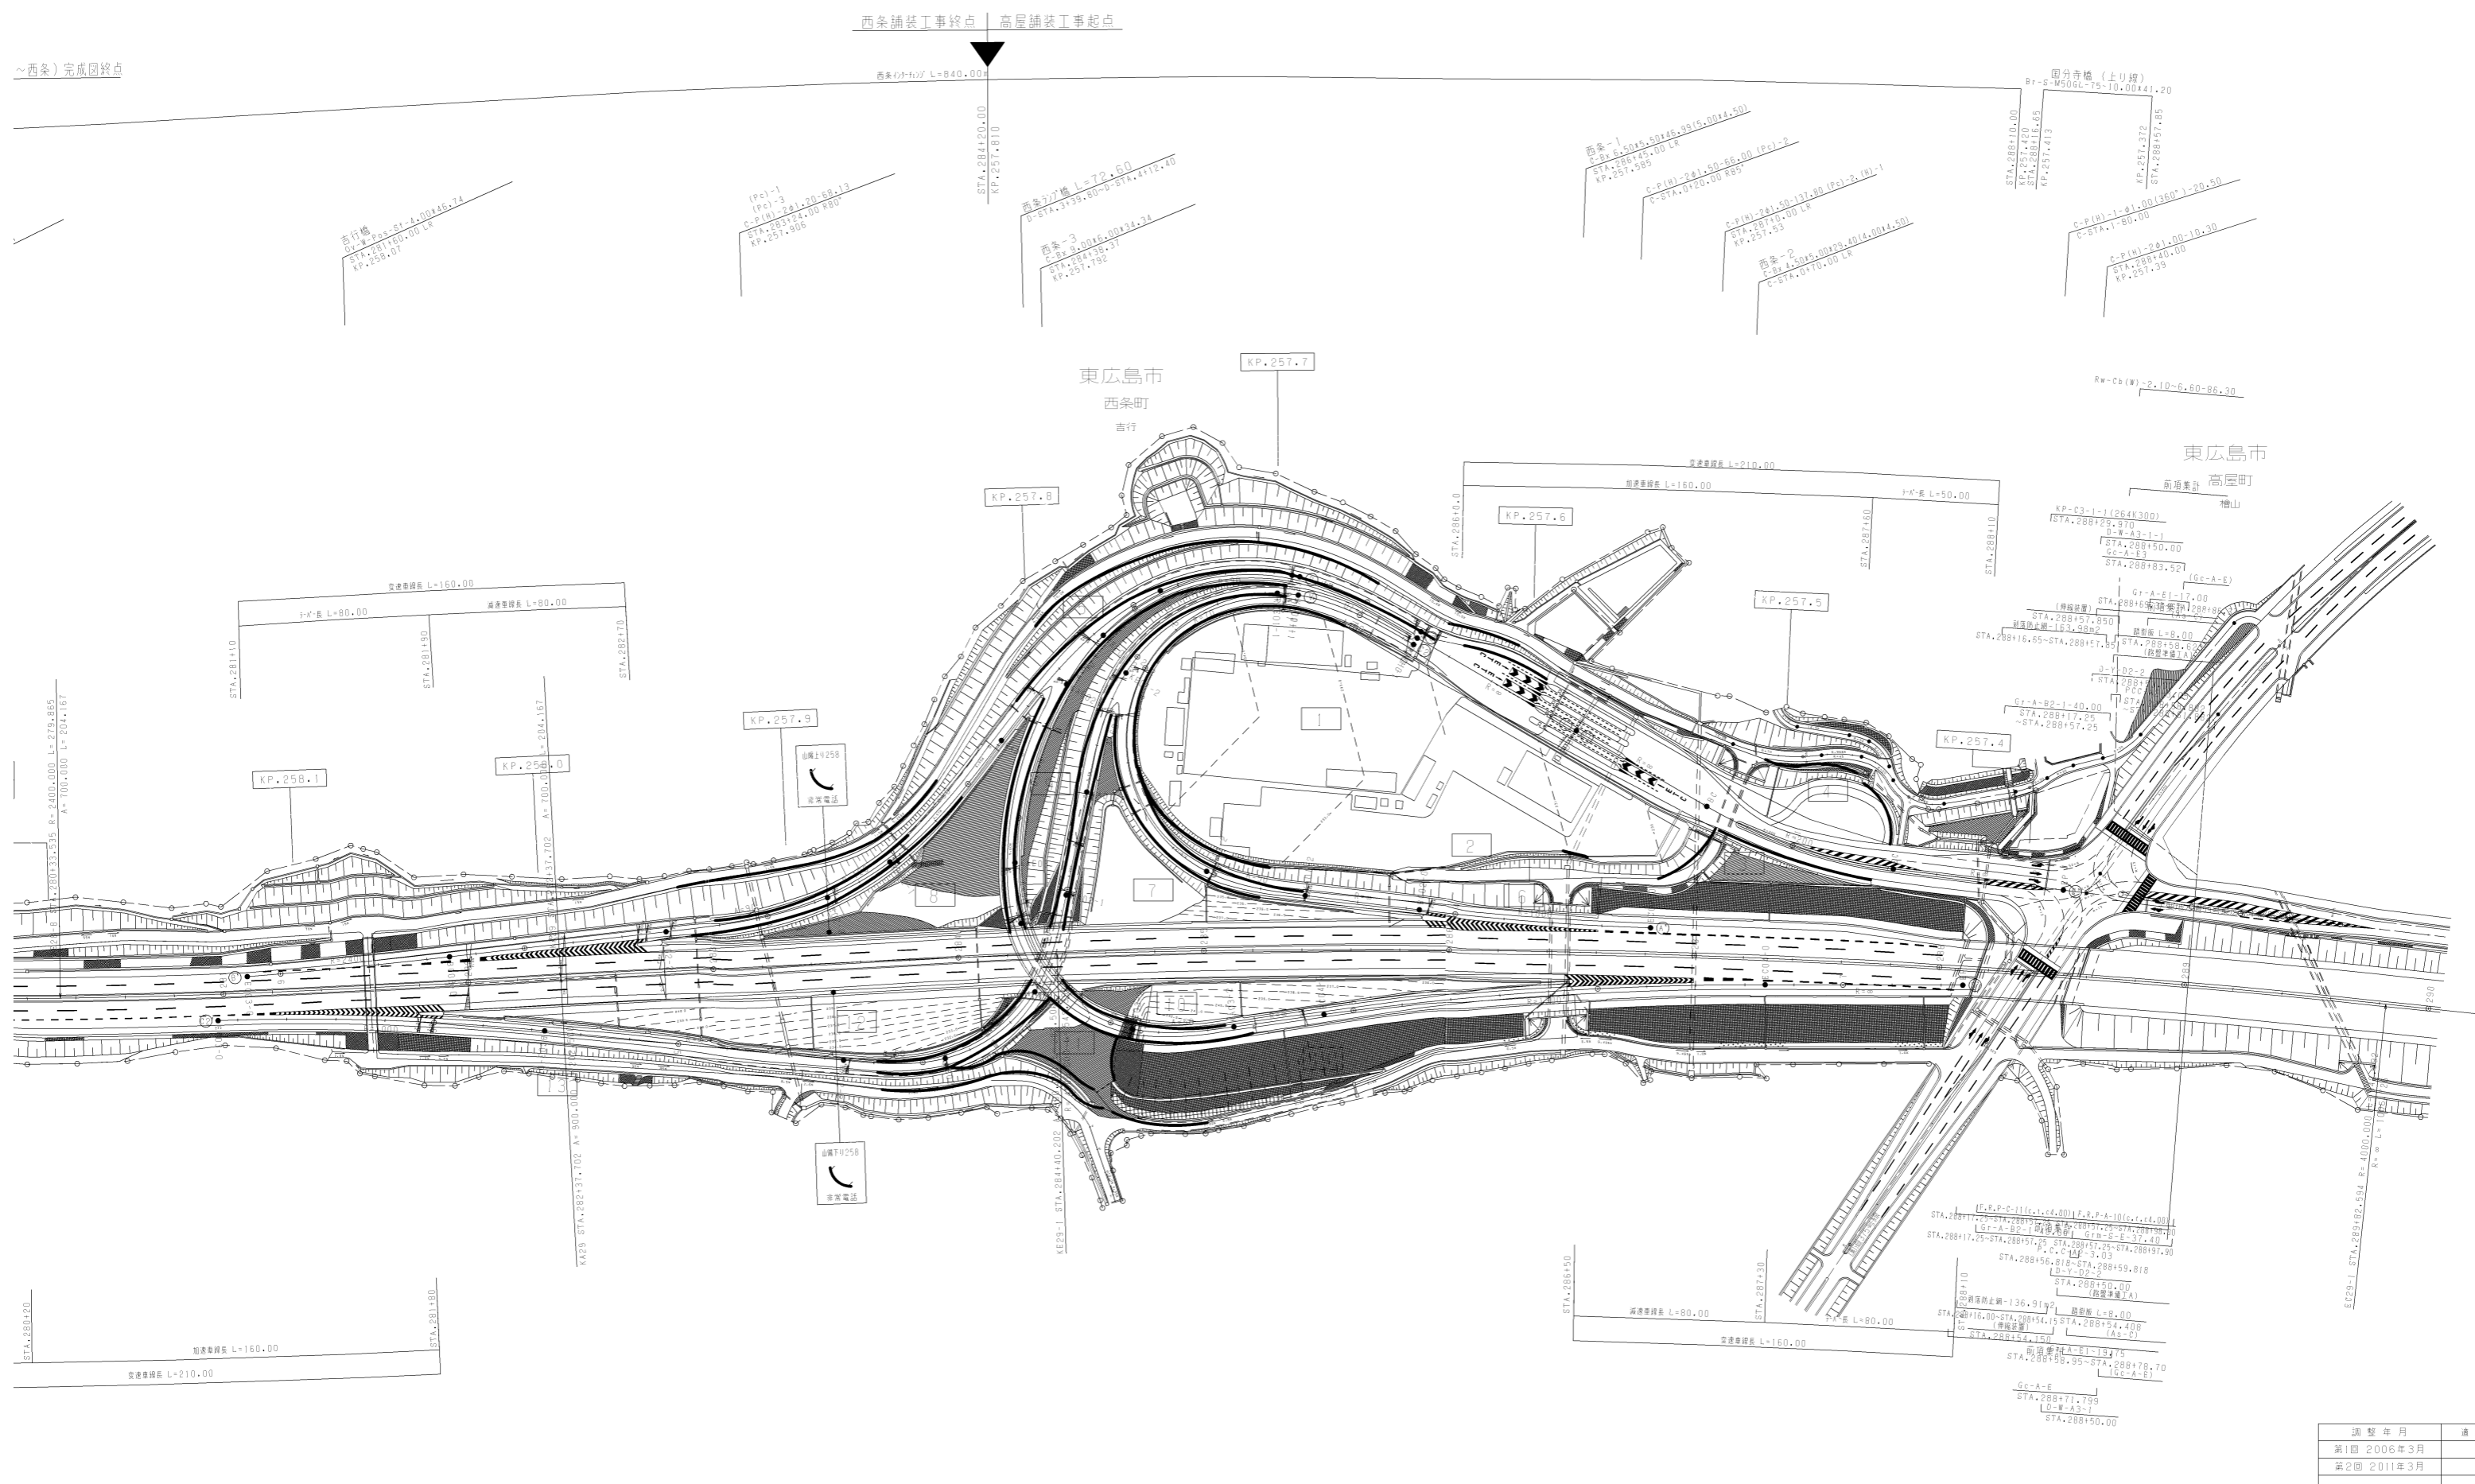


山陽自動車道吹田山口線 山陽自動車道(河内IC~西条IC)		
工種	管理用平面図	—
名称	KP.257.33 ~ KP.258.26 STA.279+70 ~ STA.289+00	1/1000
		17
西日本高速道路(株)中国支社		

 KP.257.713

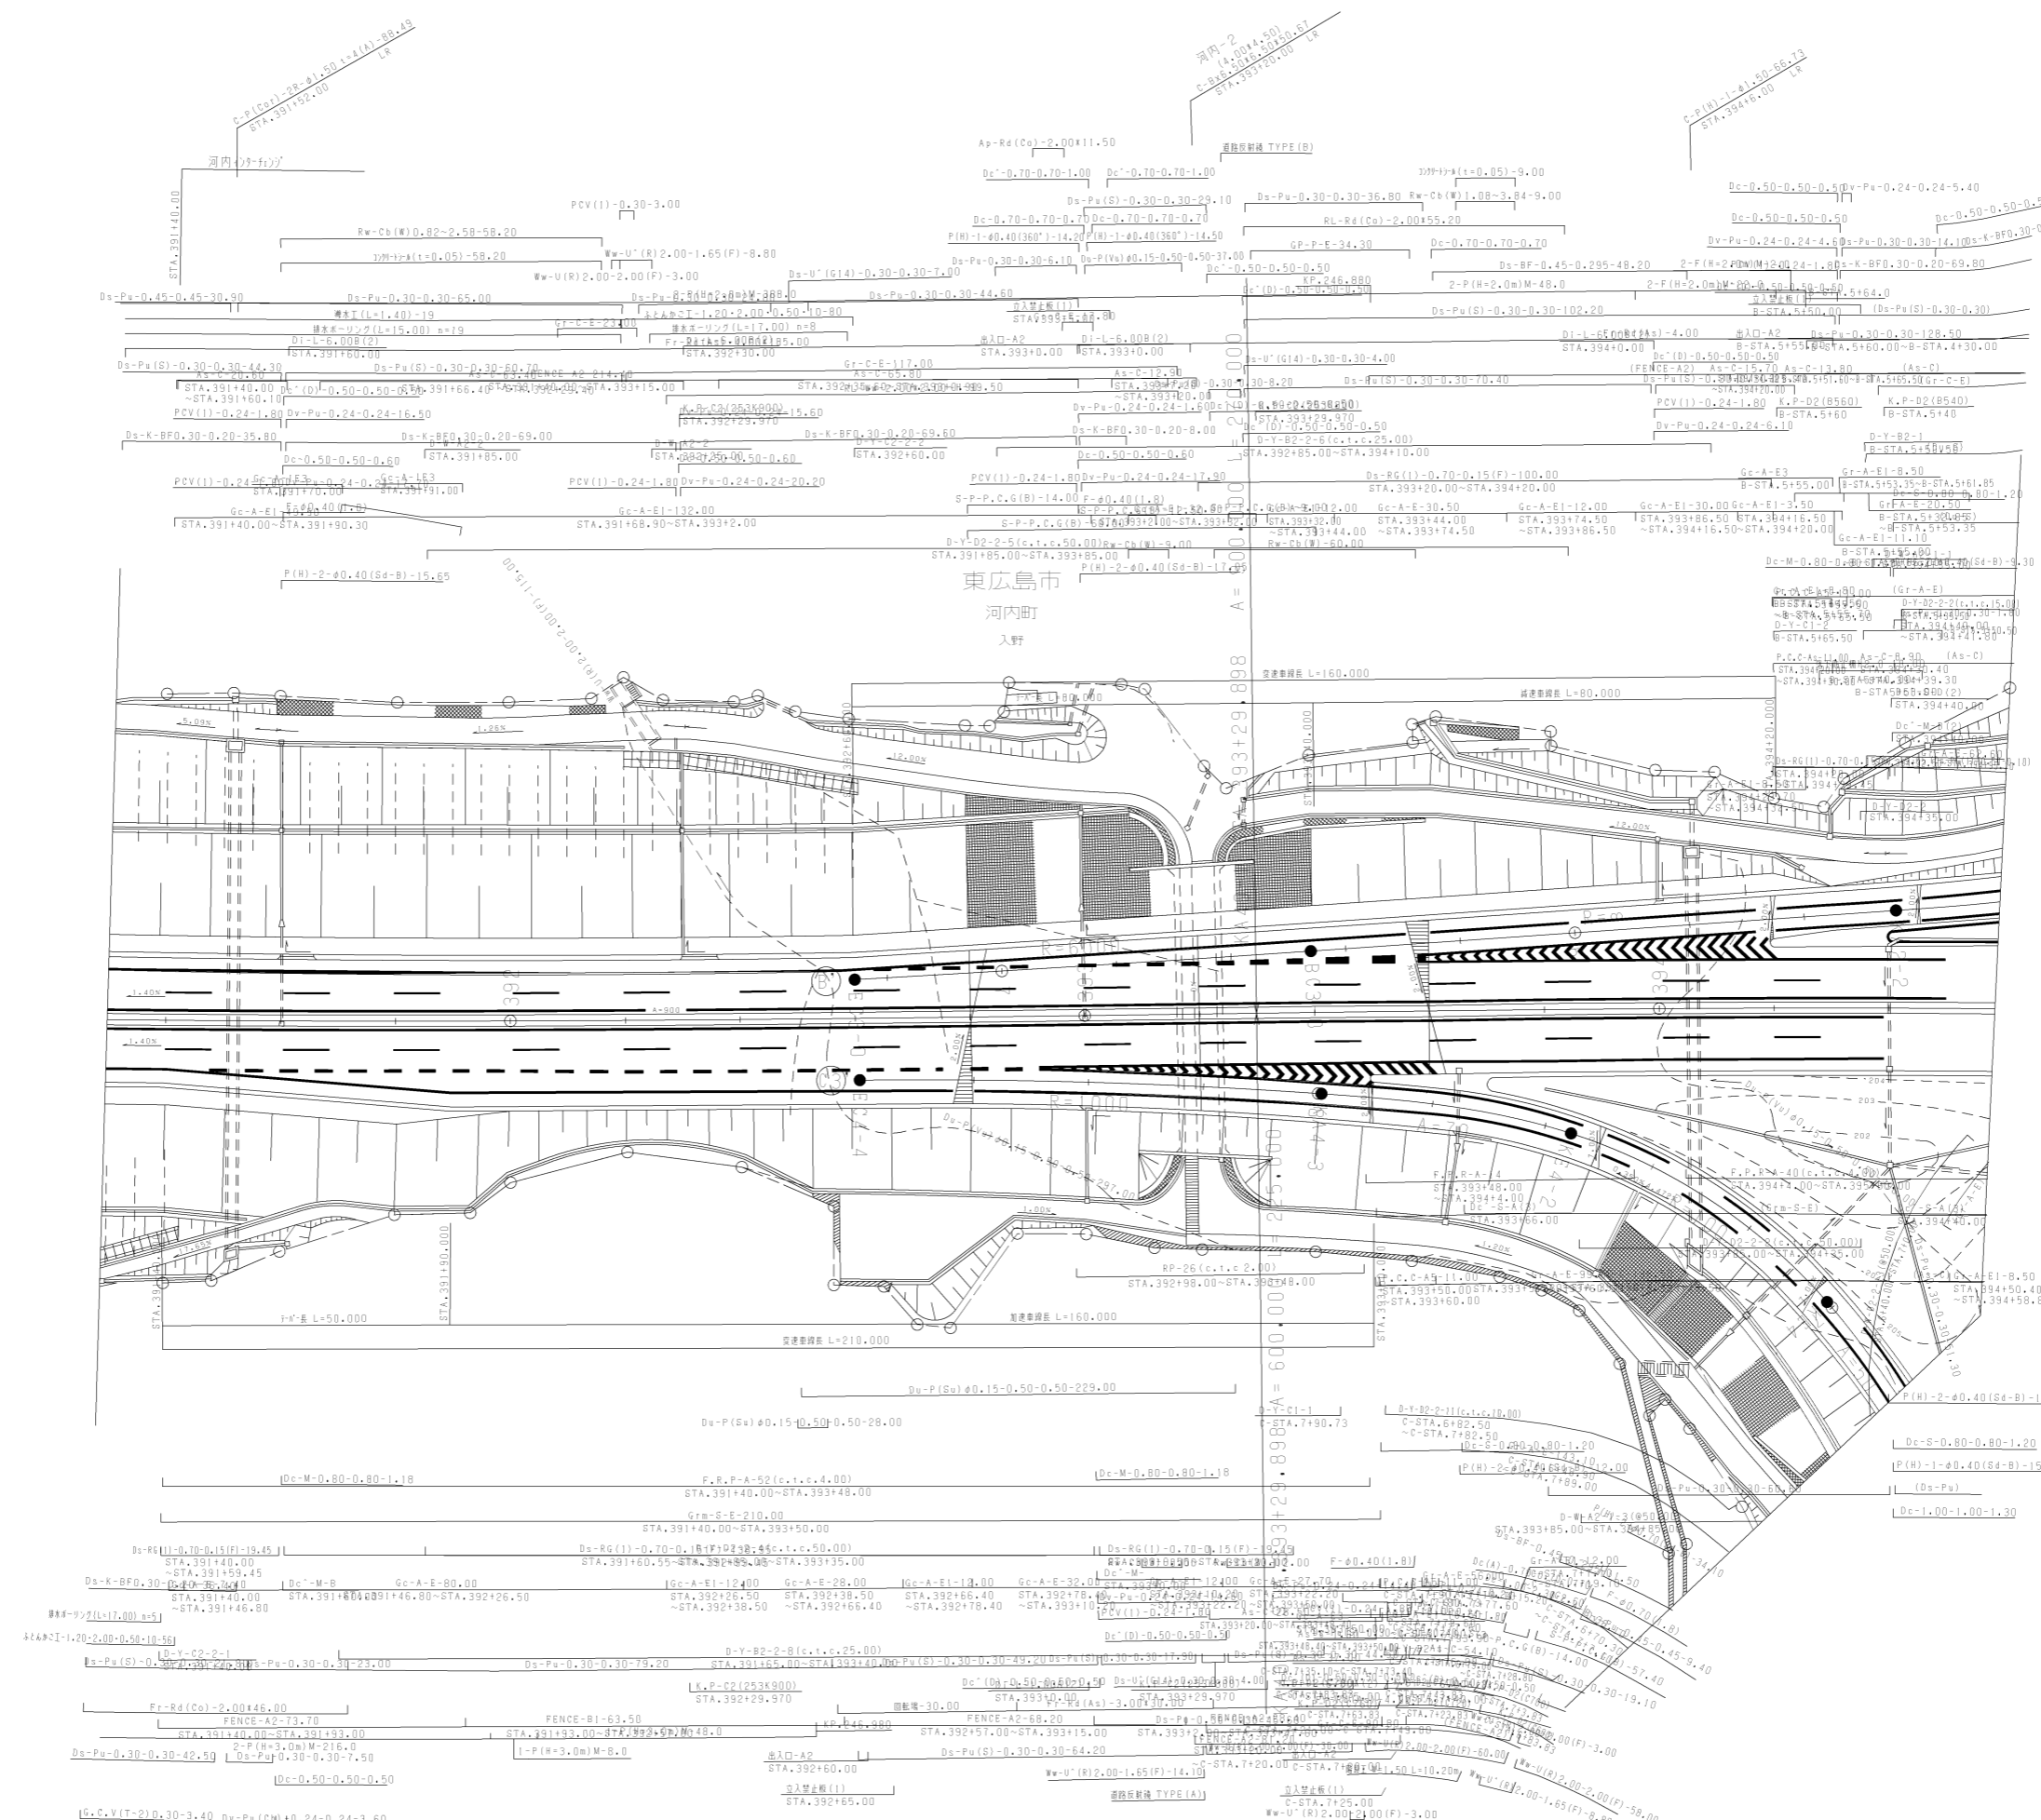

調整年月	適用
第4回 2019年3月	
第5回 2021年03月	
第6回 2022年03月	

山陽自動車道吹田山口線 山陽自動車道(河内IC~西条IC)		
工種	管理用平面図	
名称	河内インターチェンジ (1)	縮尺 1/500
西日本高速道路(株)中国支社		

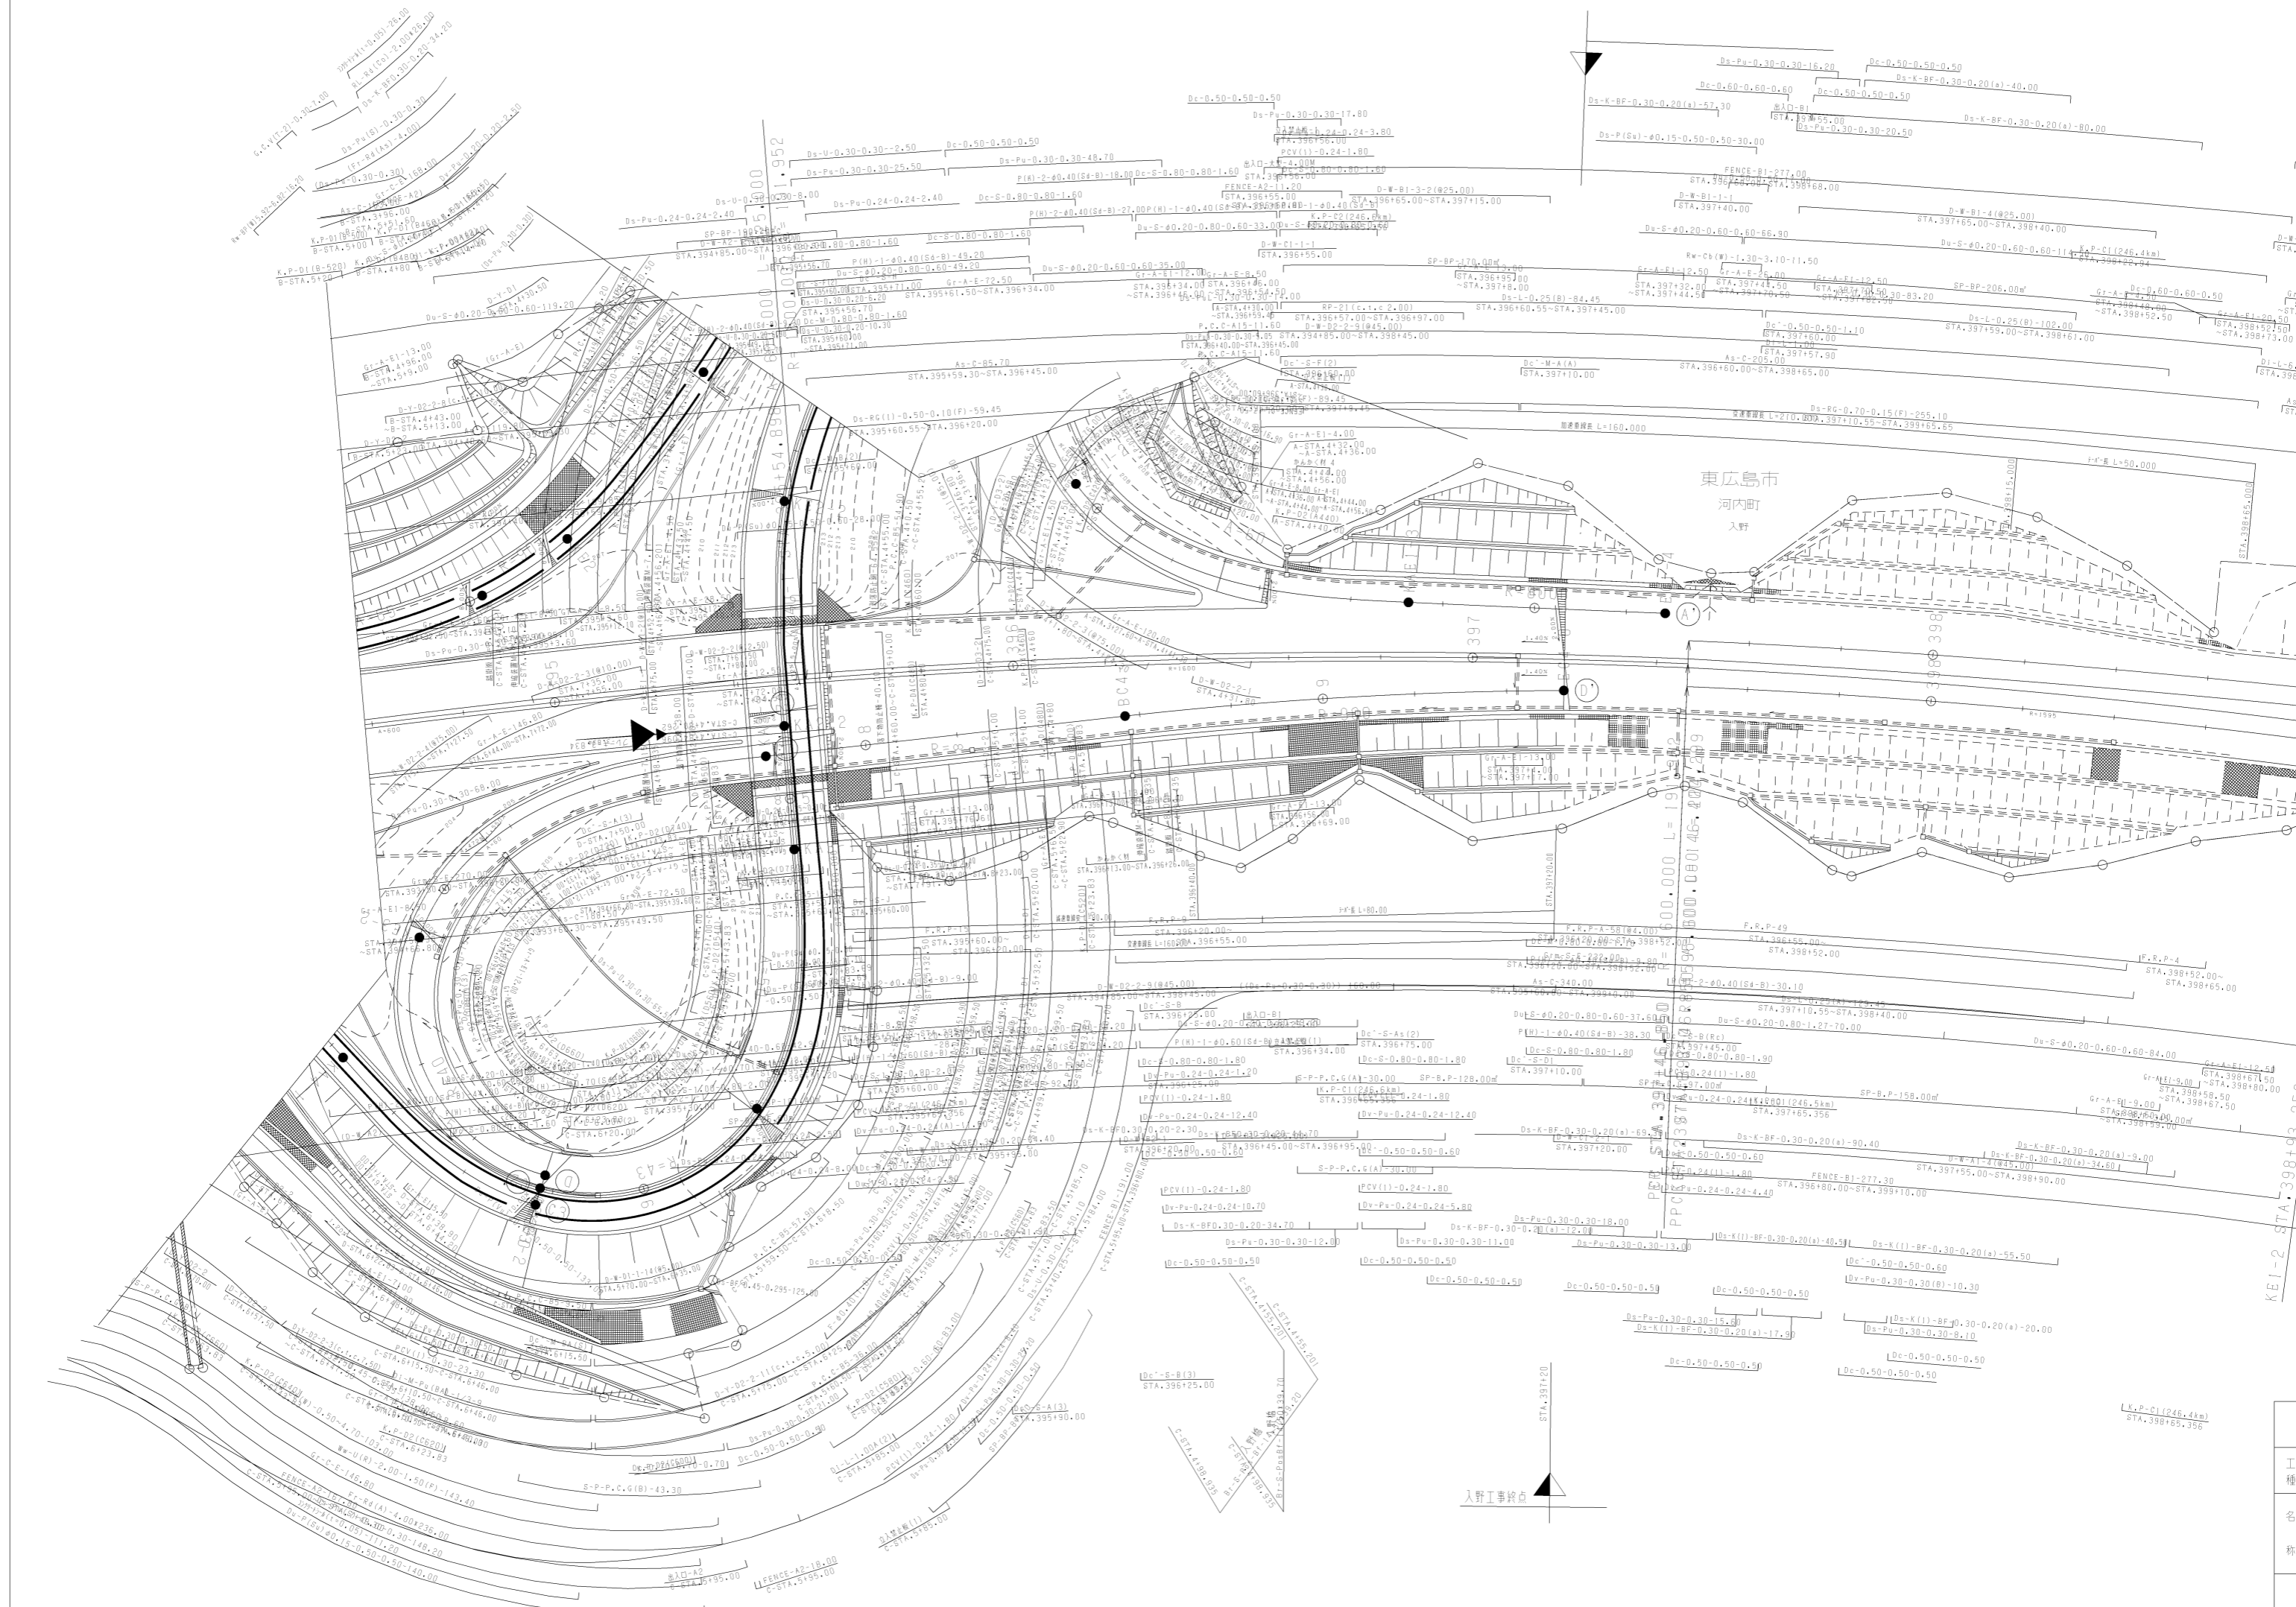

工種  
名称


K.P.-C1 (246.4km)  
STA. 398+65.356

入野工事終点

東広島市  
河内町  
入野

ST  
STA. 399



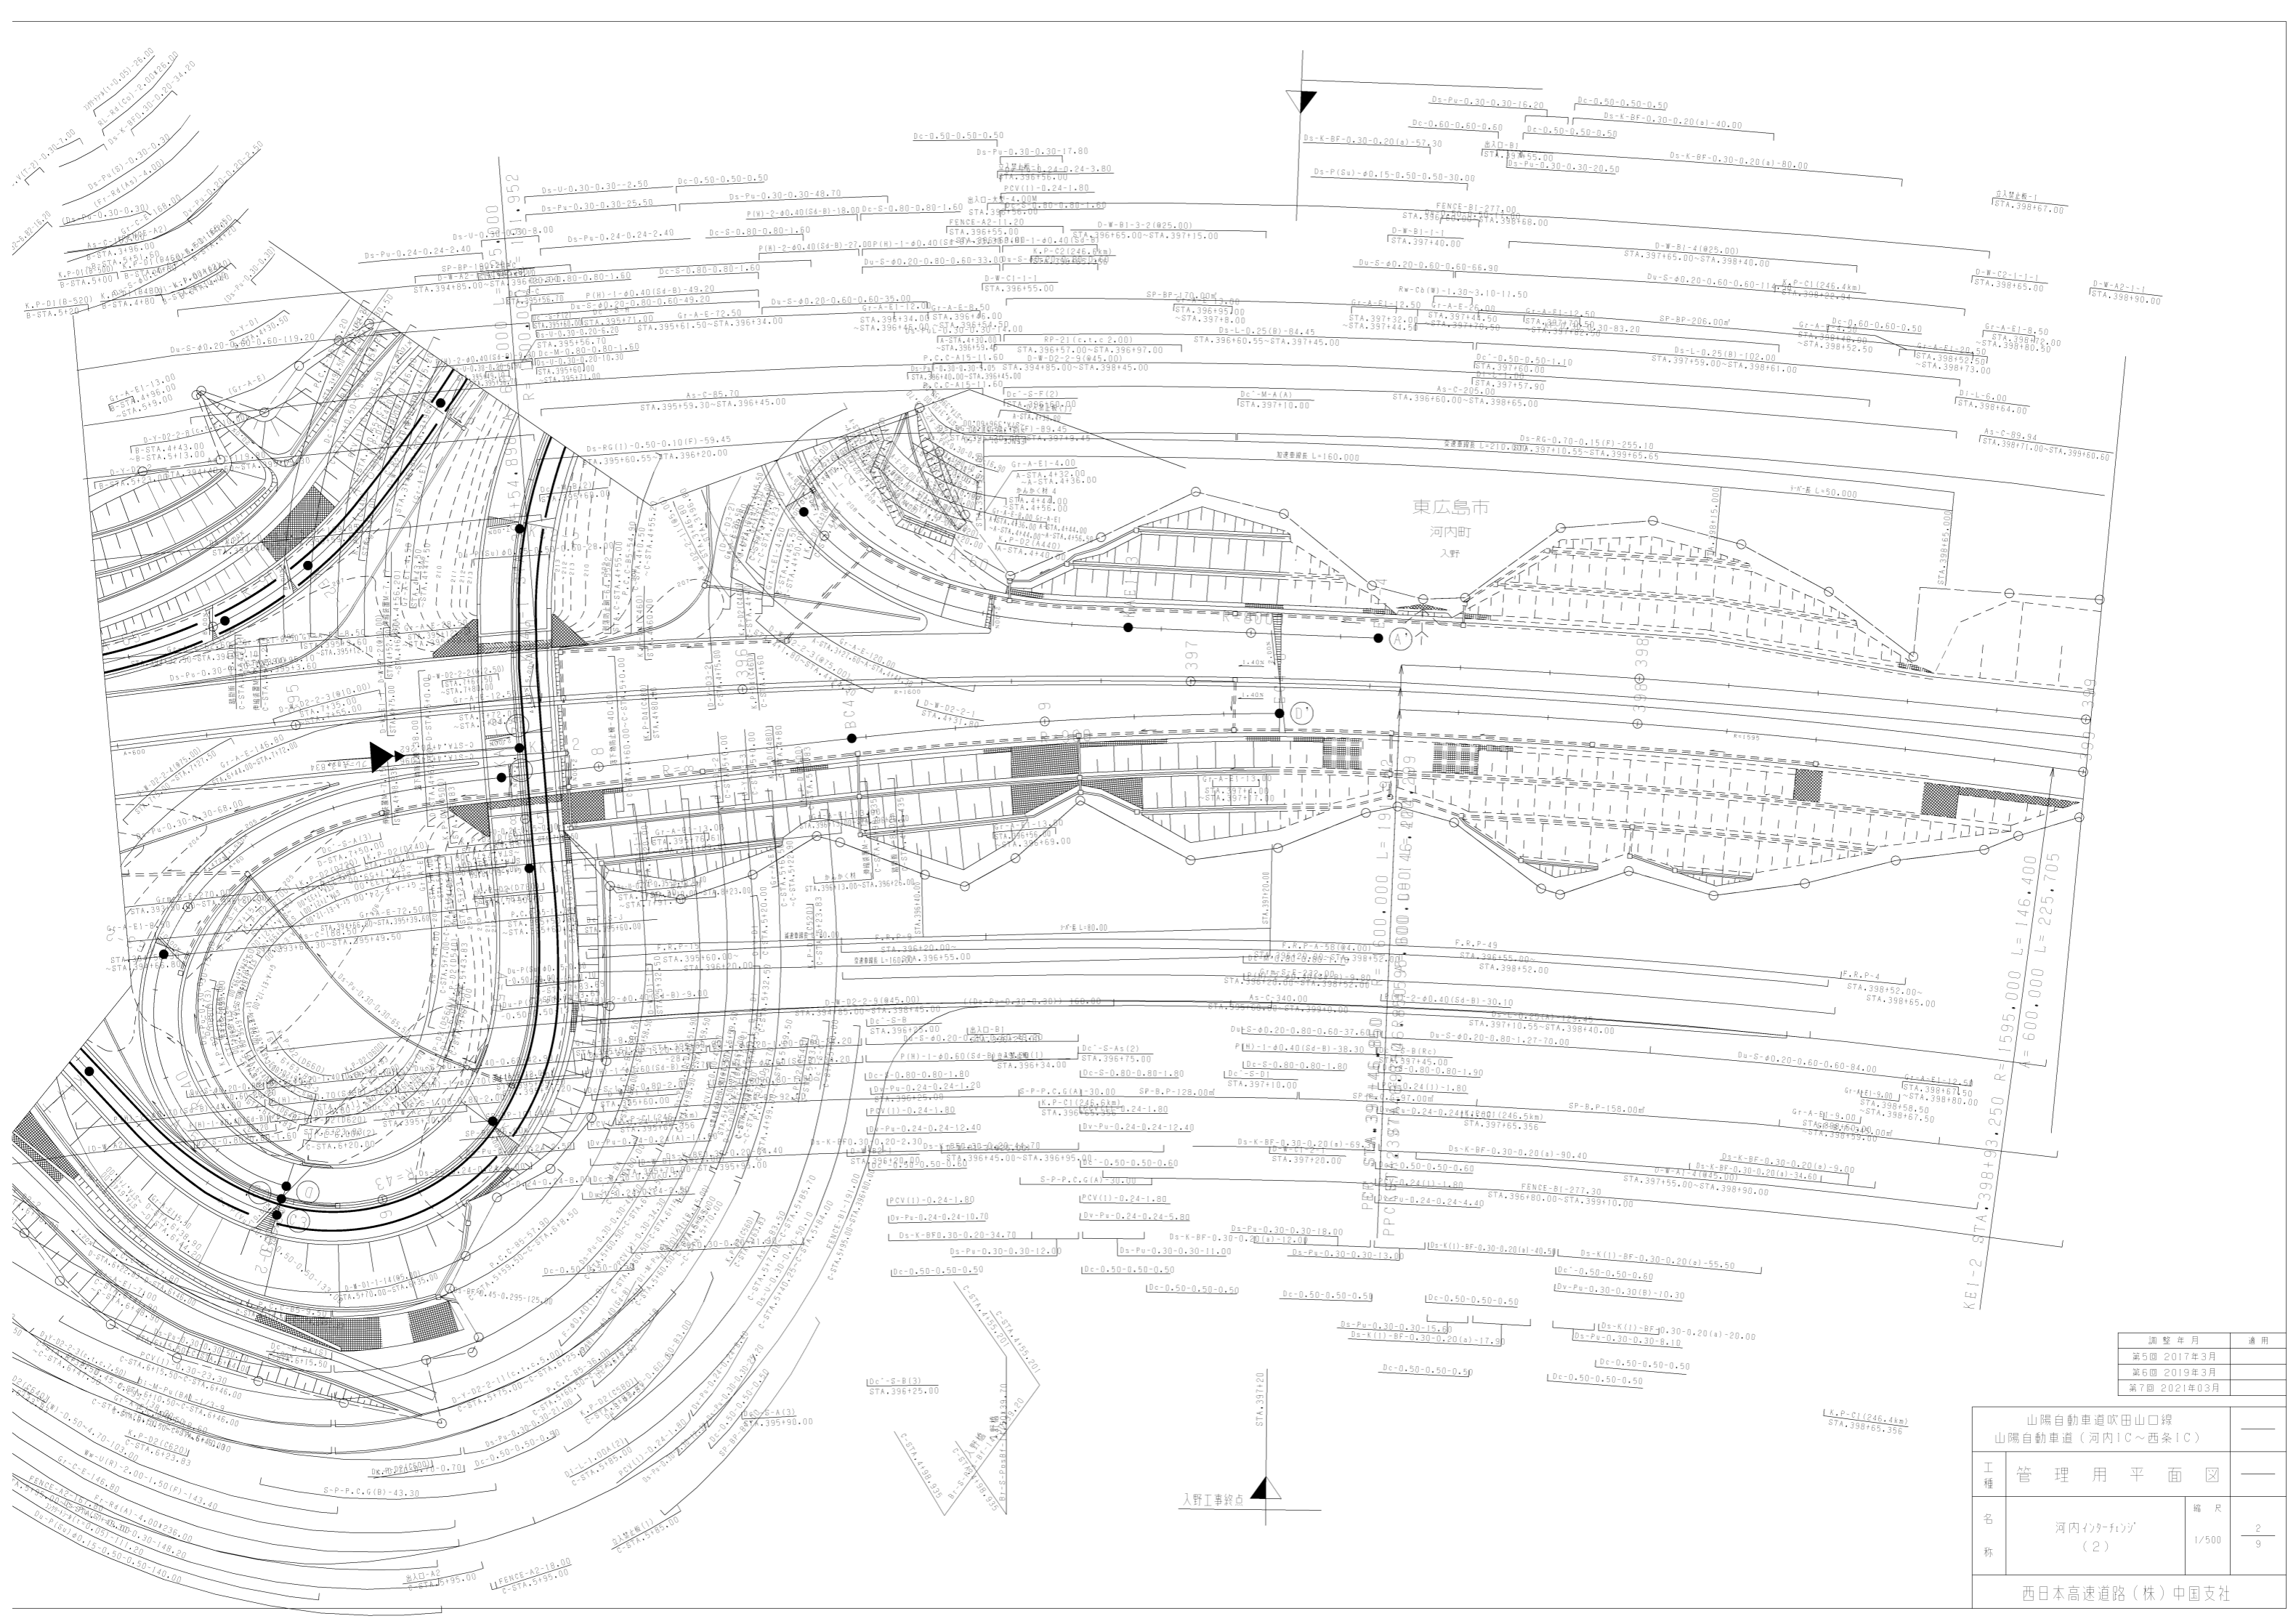


調整年月	適用
第5回 2017年3月	—
第6回 2019年3月	—
第7回 2021年03月	—

山陽自動車道吹田山口線		—	
山陽自動車道(河内IC~西条IC)		—	
工種	管理用平面図	—	
			2/9
西日本高速道路(株)中国支社			

東広島市  
河内町  
入野

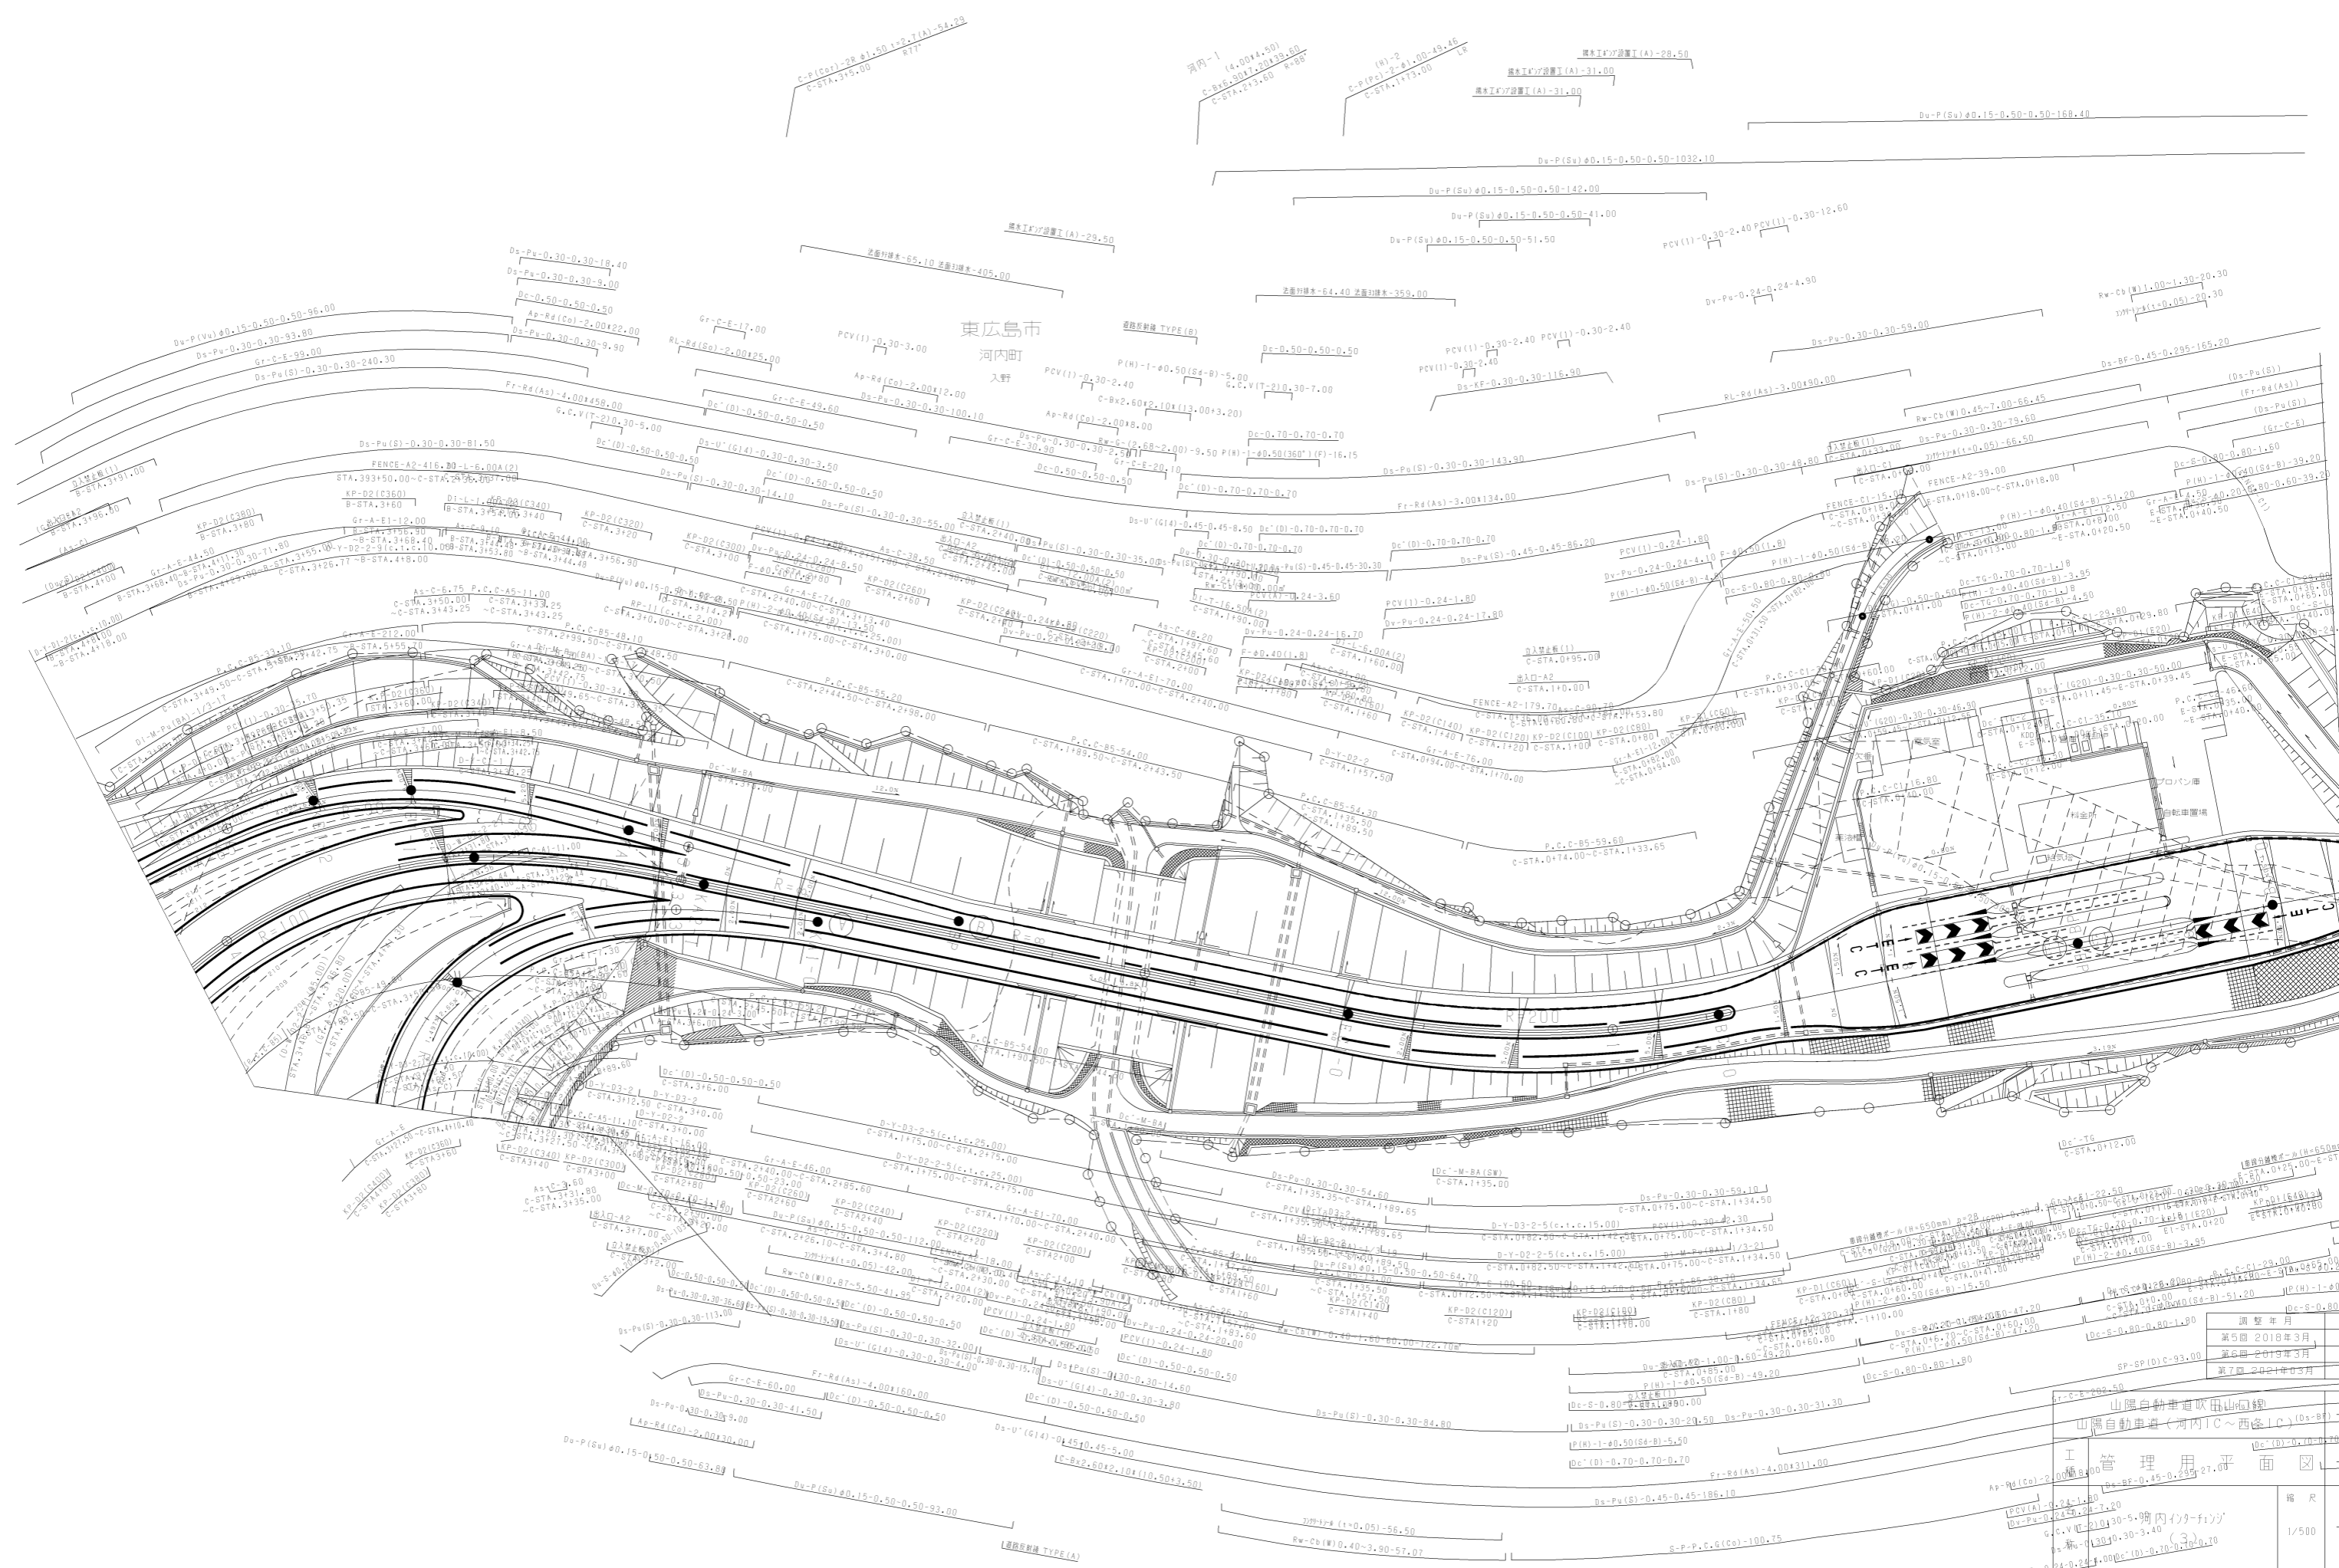

調整年月	第5回 2018年3月
第6回 2019年3月	第7回 2021年3月
山陽自動車道吹田山岡線 山陽自動車道(河内IC)～西條(IC)	
工務管理用平面図	
縮尺	1/500

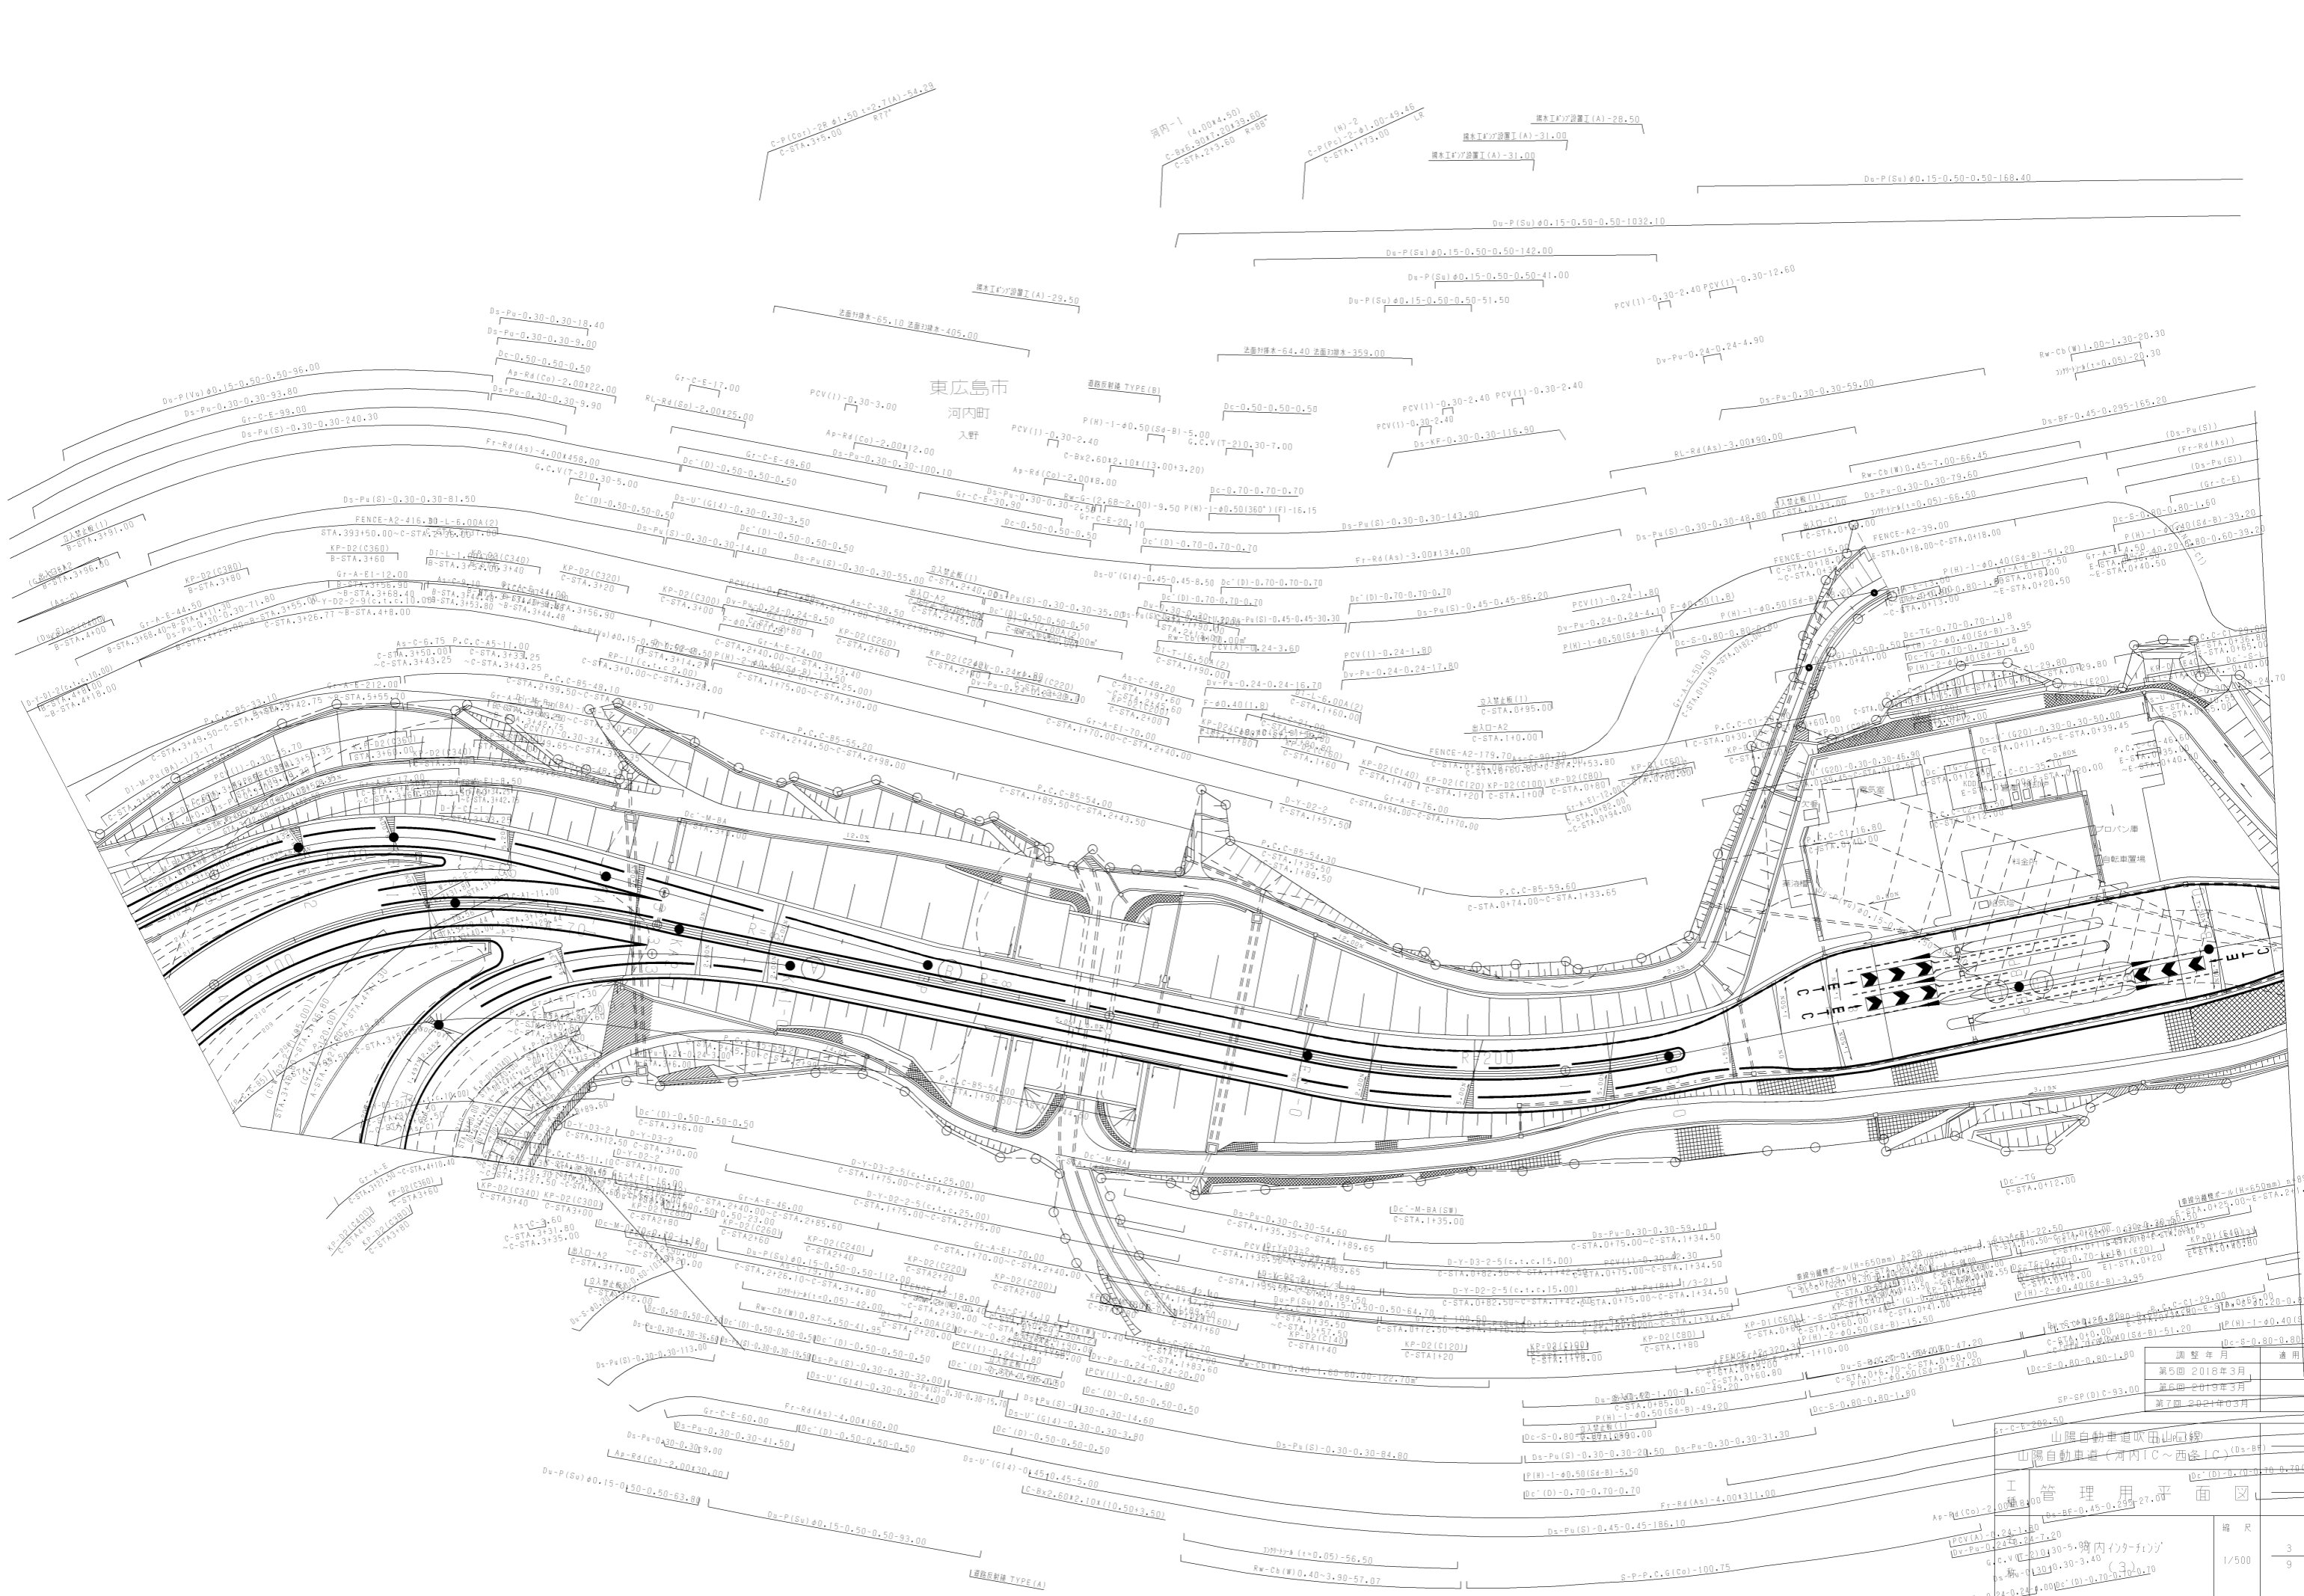

東広島市  
河内町  
入野

第5回 2018年3月	適用
第6回 2019年3月	
第7回 2021年3月	


山陽自動車道吹田山岡線  
山陽自動車道(河内IC~西条IC) (Dx-BF)

工 管 理 用 平 面 図

縮尺  
1/500

欄 尺  
3  
9

西日本高速道路(株)中国支社

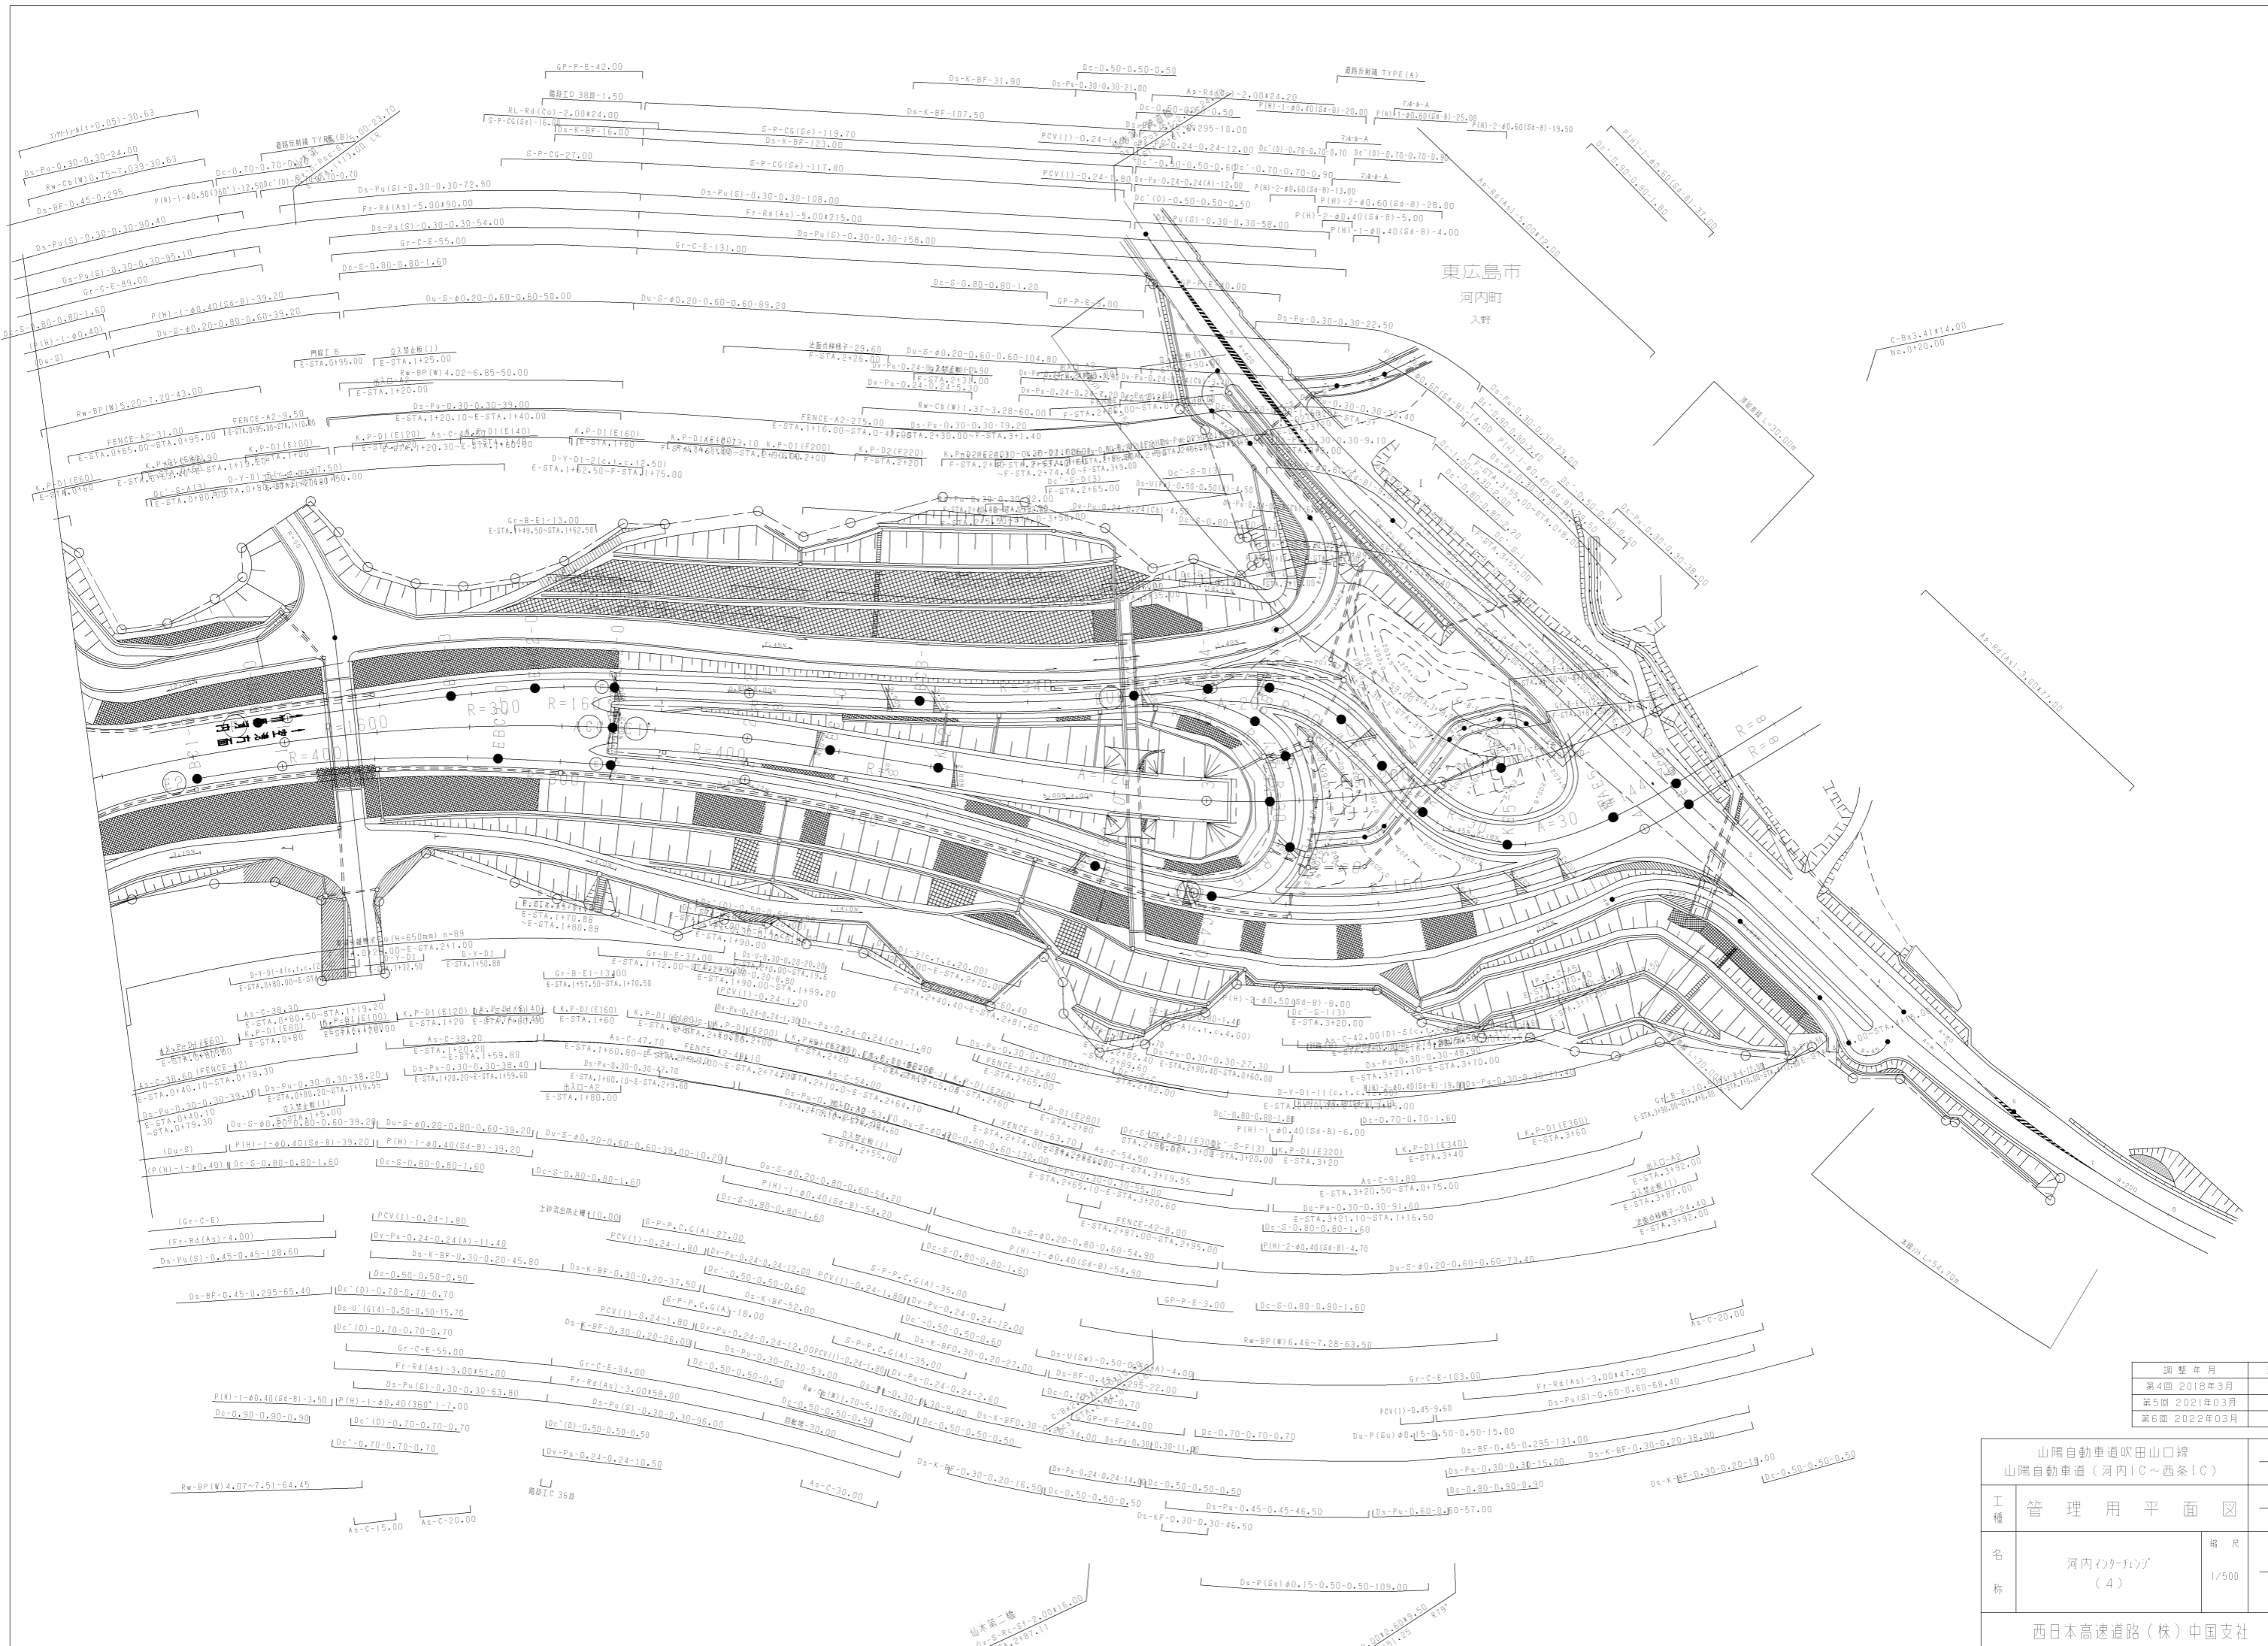

東広島市  
河内町  
入野

調整年月	適用
第4回 2018年3月	
第5回 2021年03月	
第6回 2022年03月	

山陽自動車道吹田山口線 山陽自動車道(河内IC~西条IC)	
工種	管理用平面図
縮尺	1/500
頁数	4/9

西日本高速道路(株)中国支社

道路境界点座標一覧表


点名	X座標	Y座標
L516	-173657.062	61446.362
L515	-173654.902	61452.416
L514	-173655.623	61458.359
KK1283	-173659.573	61471.364
L512	-173666.779	61490.512
L511	-173669.231	61500.126
L510	-173670.218	61510.086
L509	-173679.140	61535.497
L508	-173684.201	61548.568
L507	-173687.365	61553.670
L506	-173693.420	61561.704
L505	-173701.198	61579.533
L504	-173708.774	61598.629
L503	-173716.007	61616.674
L502	-173718.926	61621.930
L501	-173722.880	61626.371
L500	-173731.731	61631.962
L499	-173741.330	61633.827
L498	-173761.291	61633.496
L497	-173781.214	61633.065
L496	-173801.126	61632.680

新組織敷界点座標一覧表

点名	X座標	Y座標
KS46	-173657.062	61446.362
KS47	-173659.504	61445.416
KS48	-173665.015	61443.186
KS50	-173693.245	61432.220
KS1	-173698.626	61446.230
KS2	-173704.292	61460.912
KS3	-173710.435	61476.830
KS4	-173700.169	61480.780
KS5	-173685.552	61486.418
KS38	-173677.859	61490.544
KS37	-173682.197	61501.780
KS6	-173686.534	61513.026
KS7	-173693.245	61500.264
KS8	-173729.525	61526.367
KS10	-173736.705	61545.014
KS11	-173743.904	61563.667
KS12	-173751.101	61582.335
KS13	-173754.417	61590.835
KS14	-173755.711	61593.859
KS15	-173759.104	61596.743
KS16	-173759.344	61597.143

新組織敷界点座標一覧表

点名	X座標	Y座標
KS17	-173759.344	61602.192
KS18	-173761.008	61604.747
KS19	-173768.276	61607.009
KS20	-173768.537	61608.832
KS21	-173774.453	61610.373
KS22	-173774.459	61611.762
KS23	-173774.459	61612.535
KS24	-173777.135	61613.739
KS25	-173777.454	61617.923
KS26	-173779.499	61621.529
KS27	-173780.484	61620.795
KS28	-173780.096	61619.683
KS29	-173780.531	61617.867

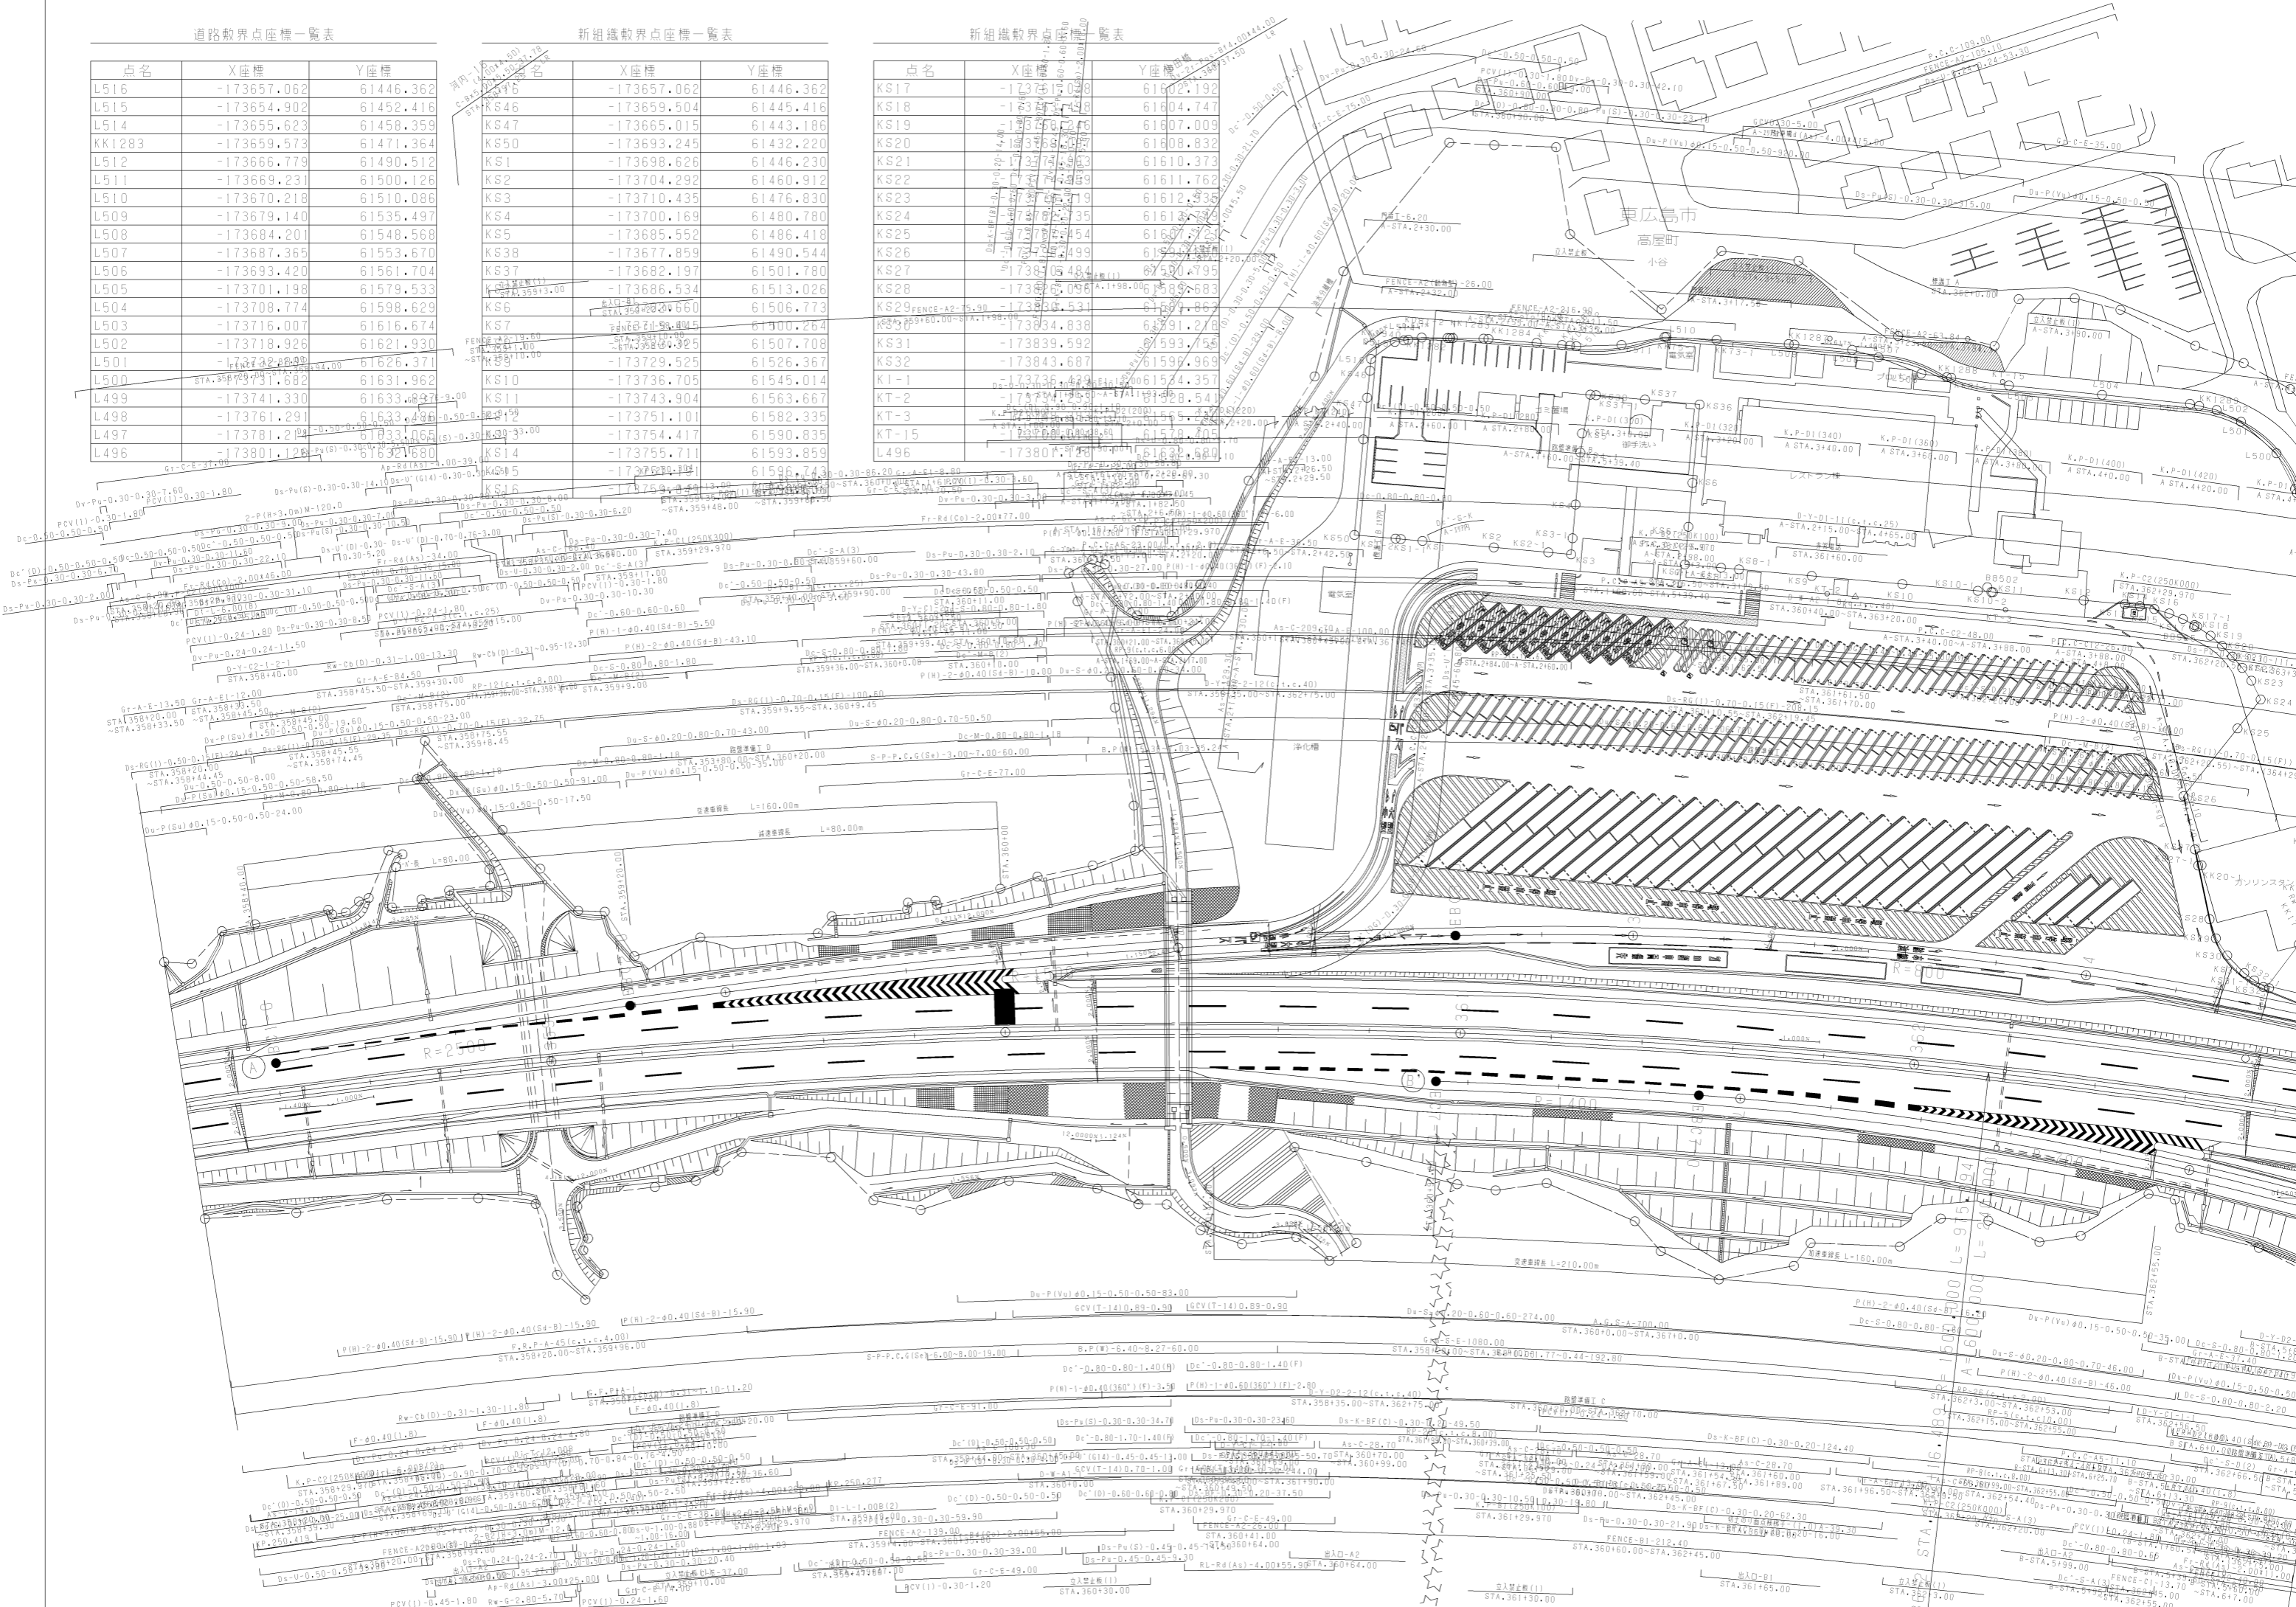


新組織敷界点座標一覧表

点名	X座標	Y座標
KS46	-173657.062	61446.362
KS47	-173659.504	61445.416
KS48	-173665.015	61443.186
KS50	-173693.245	61432.220
KS1	-173698.626	61446.230
KS2	-173704.292	61460.912
KS3	-173710.435	61476.830
KS4	-173700.169	61480.780
KS5	-173685.552	61486.418
KS38	-173677.859	61490.544
KS37	-173682.197	61501.780
KS6	-173686.534	61513.026

新組織敷界点座標一覧表

点名	X座標	Y座標
KS17	-173761.008	61602.192
KS18	-173763.458	61604.747
KS19	-173770.276	61607.009
KS20	-173768.007	61608.832
KS21	-173774.653	61610.373
KS22	-173774.459	61611.762
KS23	-173778.119	61612.935
KS24	-173772.335	61613.723
KS25	-173778.454	61607.923
KS26	-173772.499	61593.723
KS27	-173765.484	61590.795

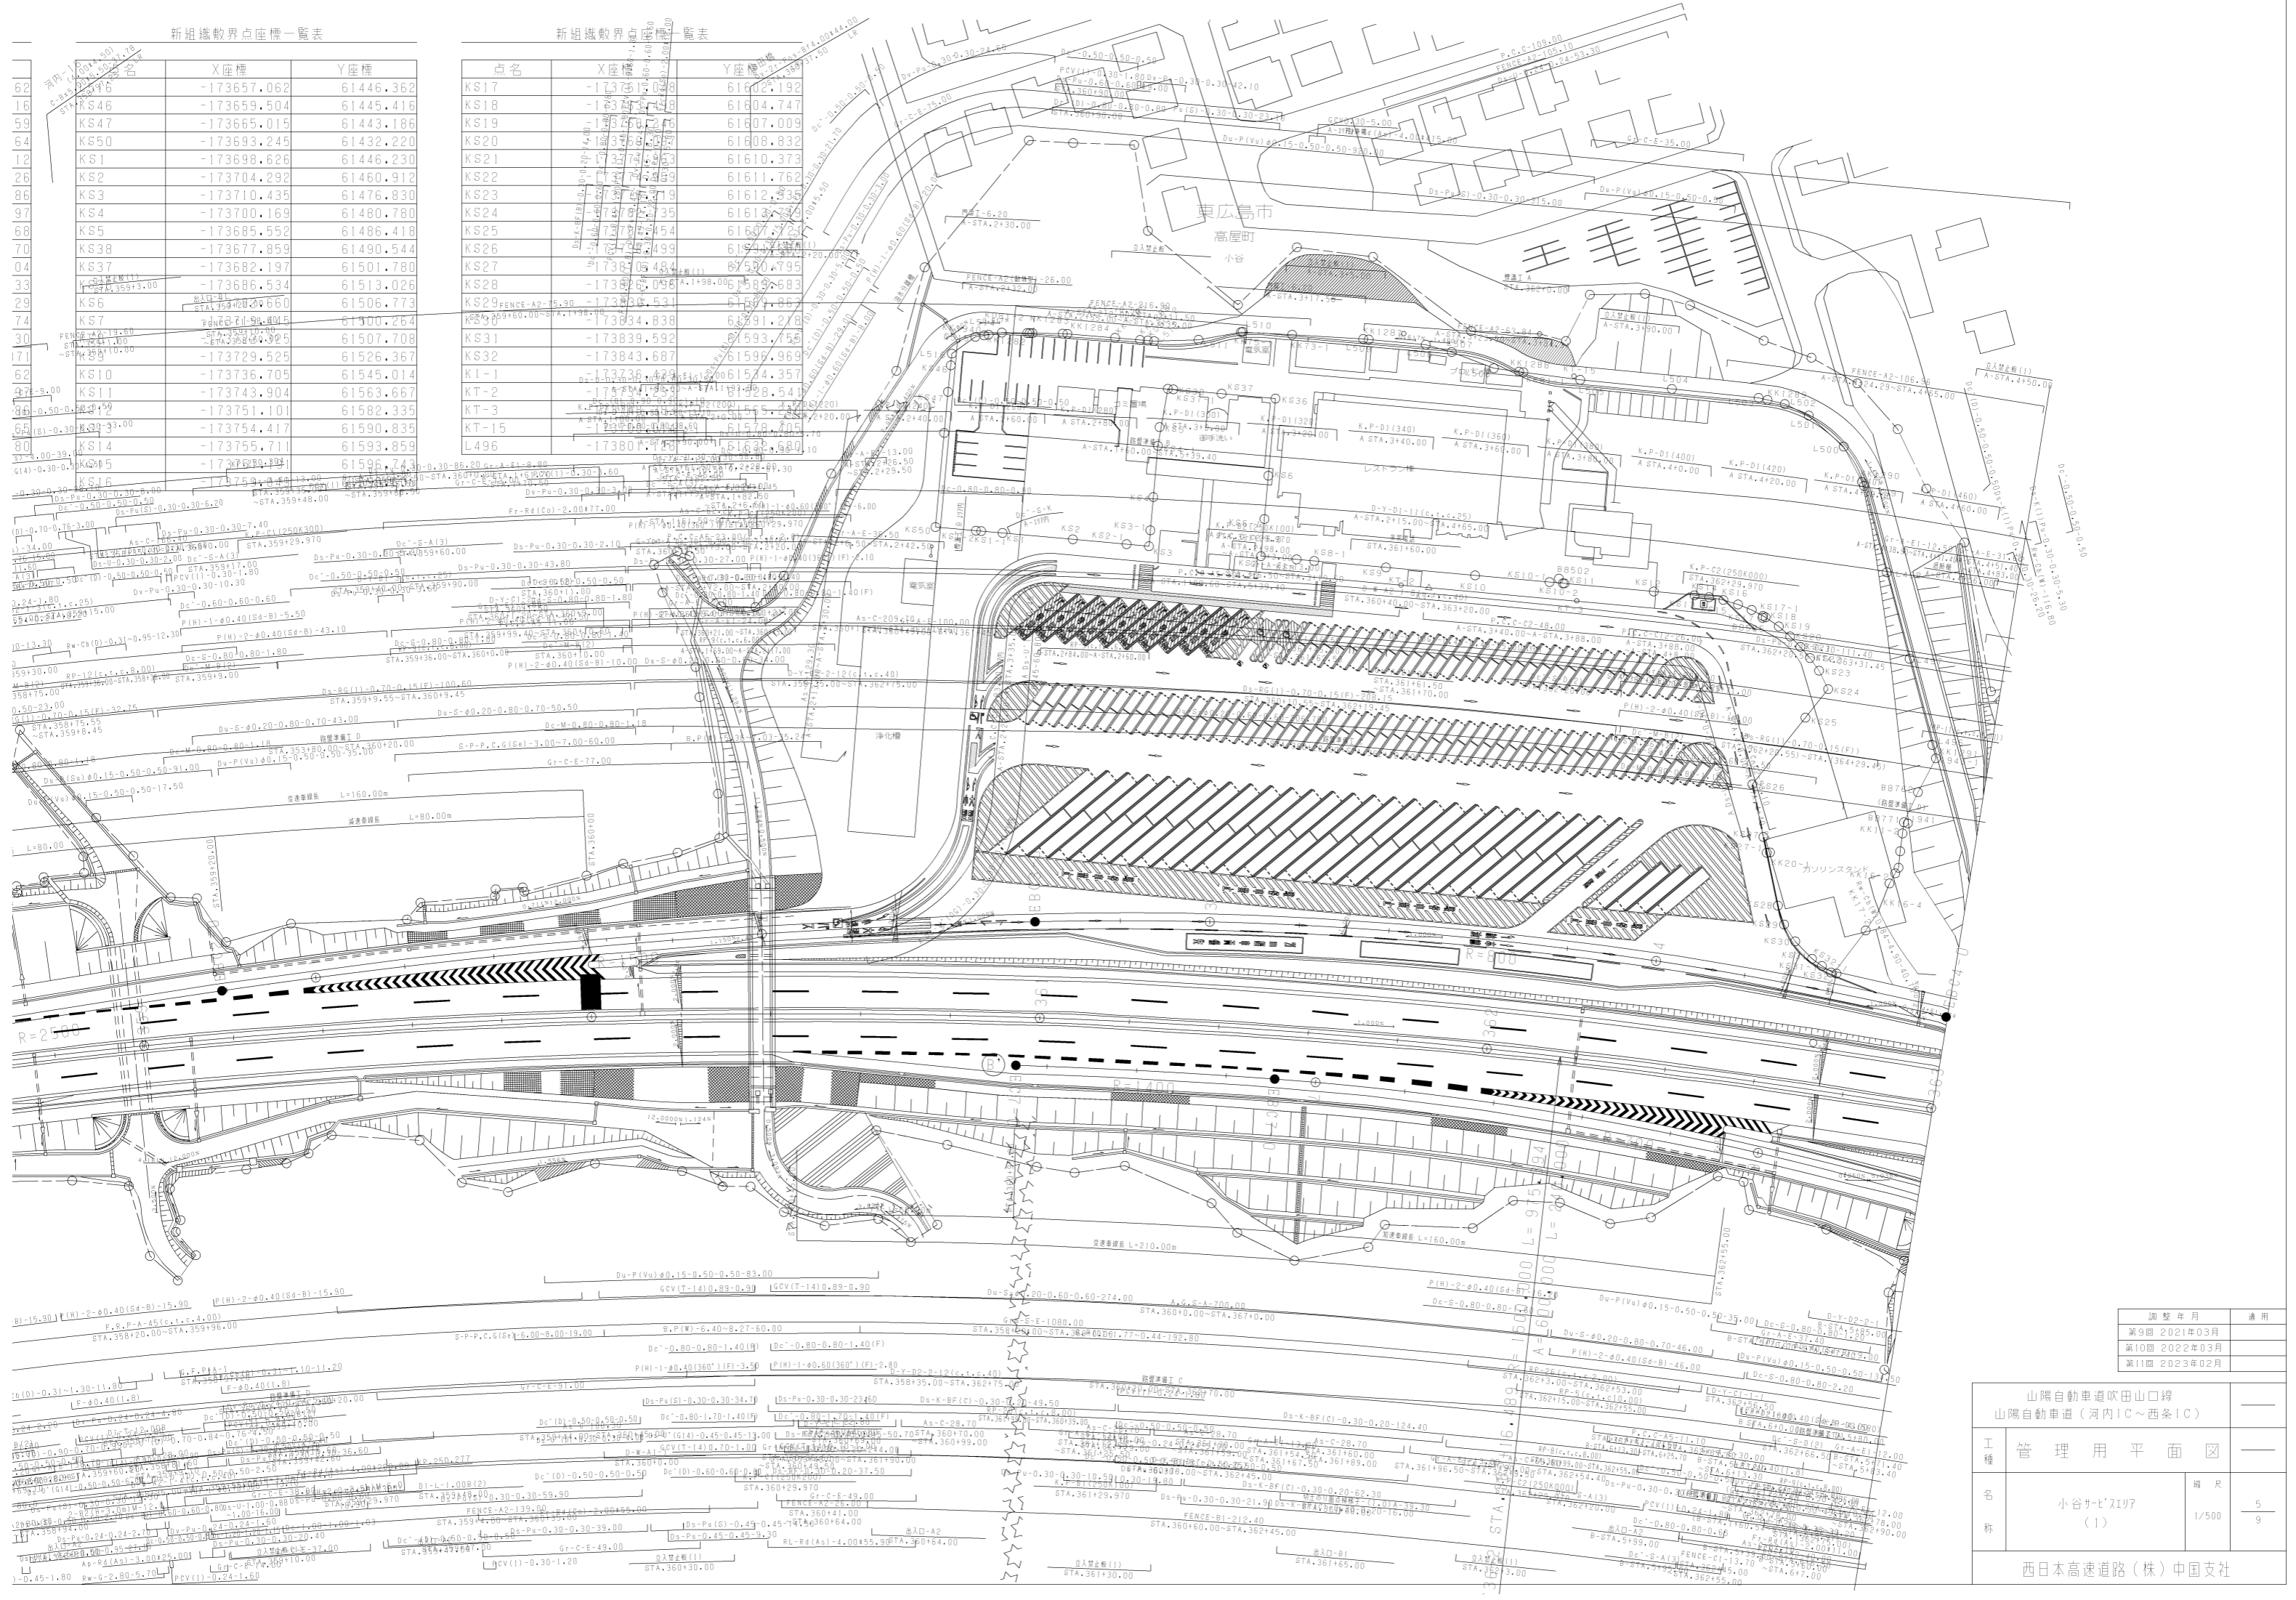

調整年月	適用
第9回 2021年03月	—
第10回 2022年03月	—
第11回 2023年02月	—


山陽自動車道吹田山口線 山陽自動車道(河内IC~西条IC)	
工種	管理用平面図
縮尺	1/500
頁数	5/9




山陽自動車道吹田山口線 山陽自動車道(河内IC~西条IC)		
工種	管理用平面図	
名称	小谷サビリア7 (2)	編尺 1/500 6 9

西日本高速道路(株)中国支社

調整年月	適用
第9回 2021年03月	
第10回 2022年03月	
第11回 2023年02月	

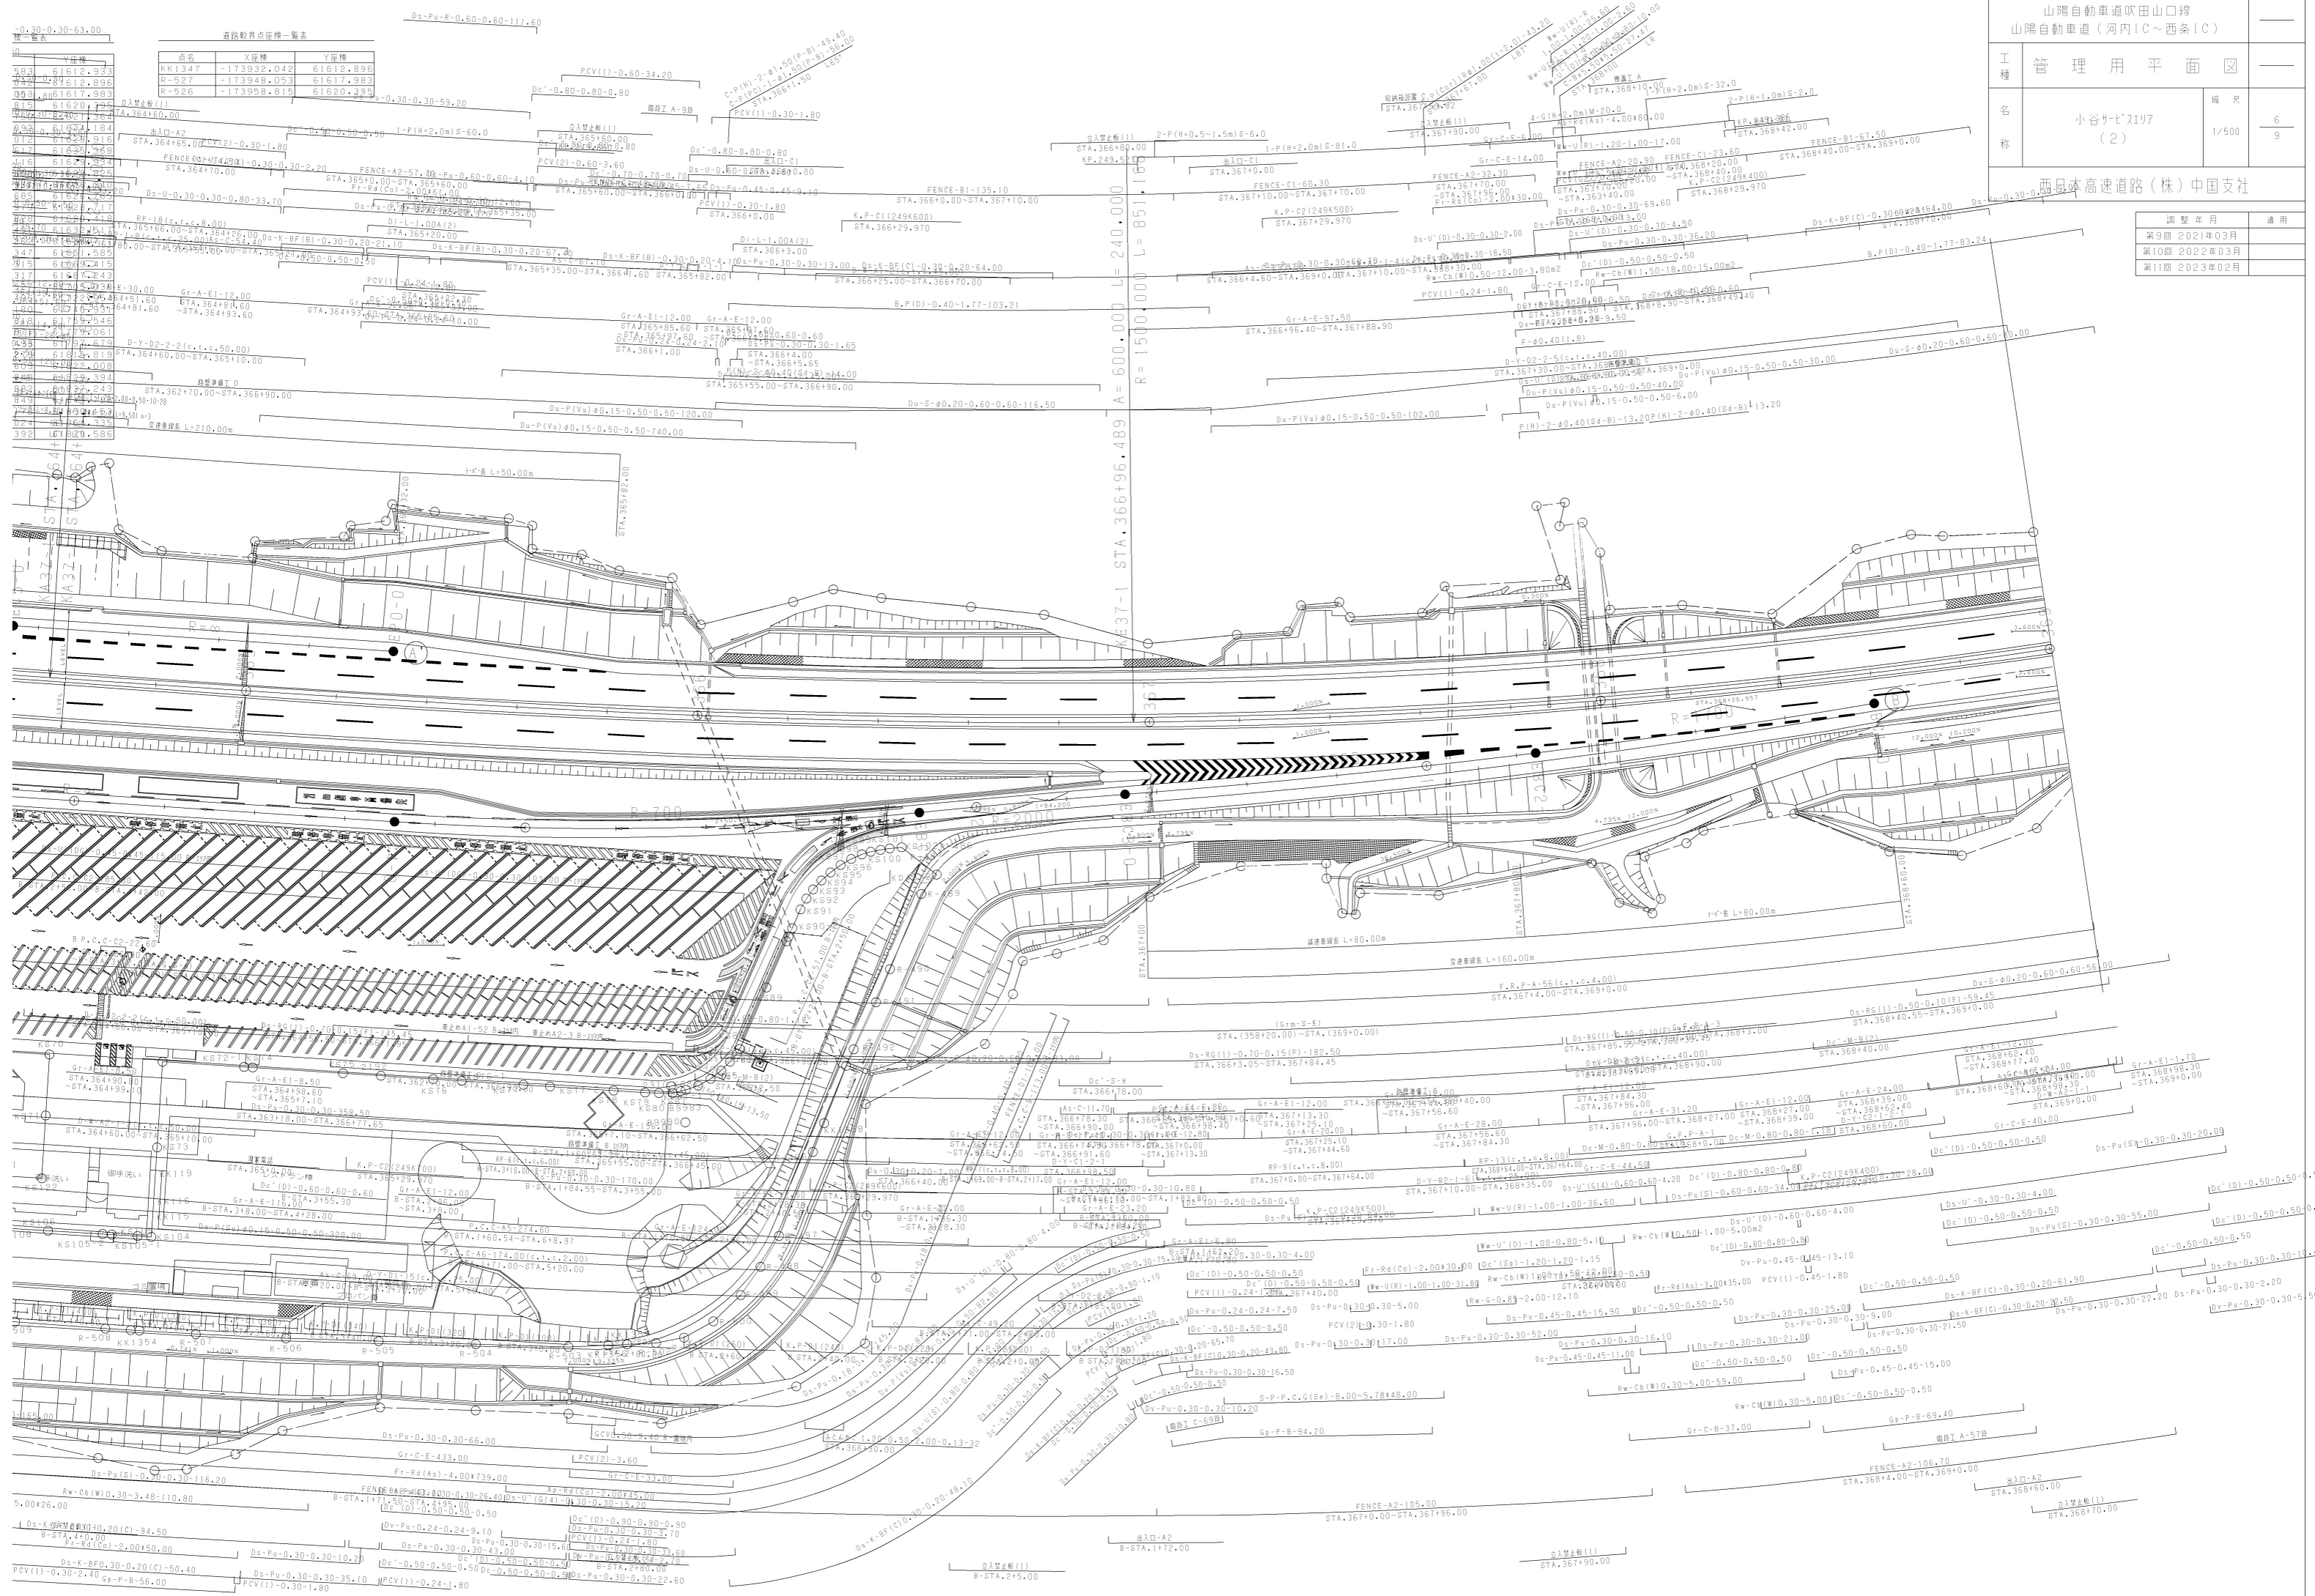

Y座標	X座標
5.93	61612.933
6.12	61612.896
6.31	61612.859
33.48	61607.568

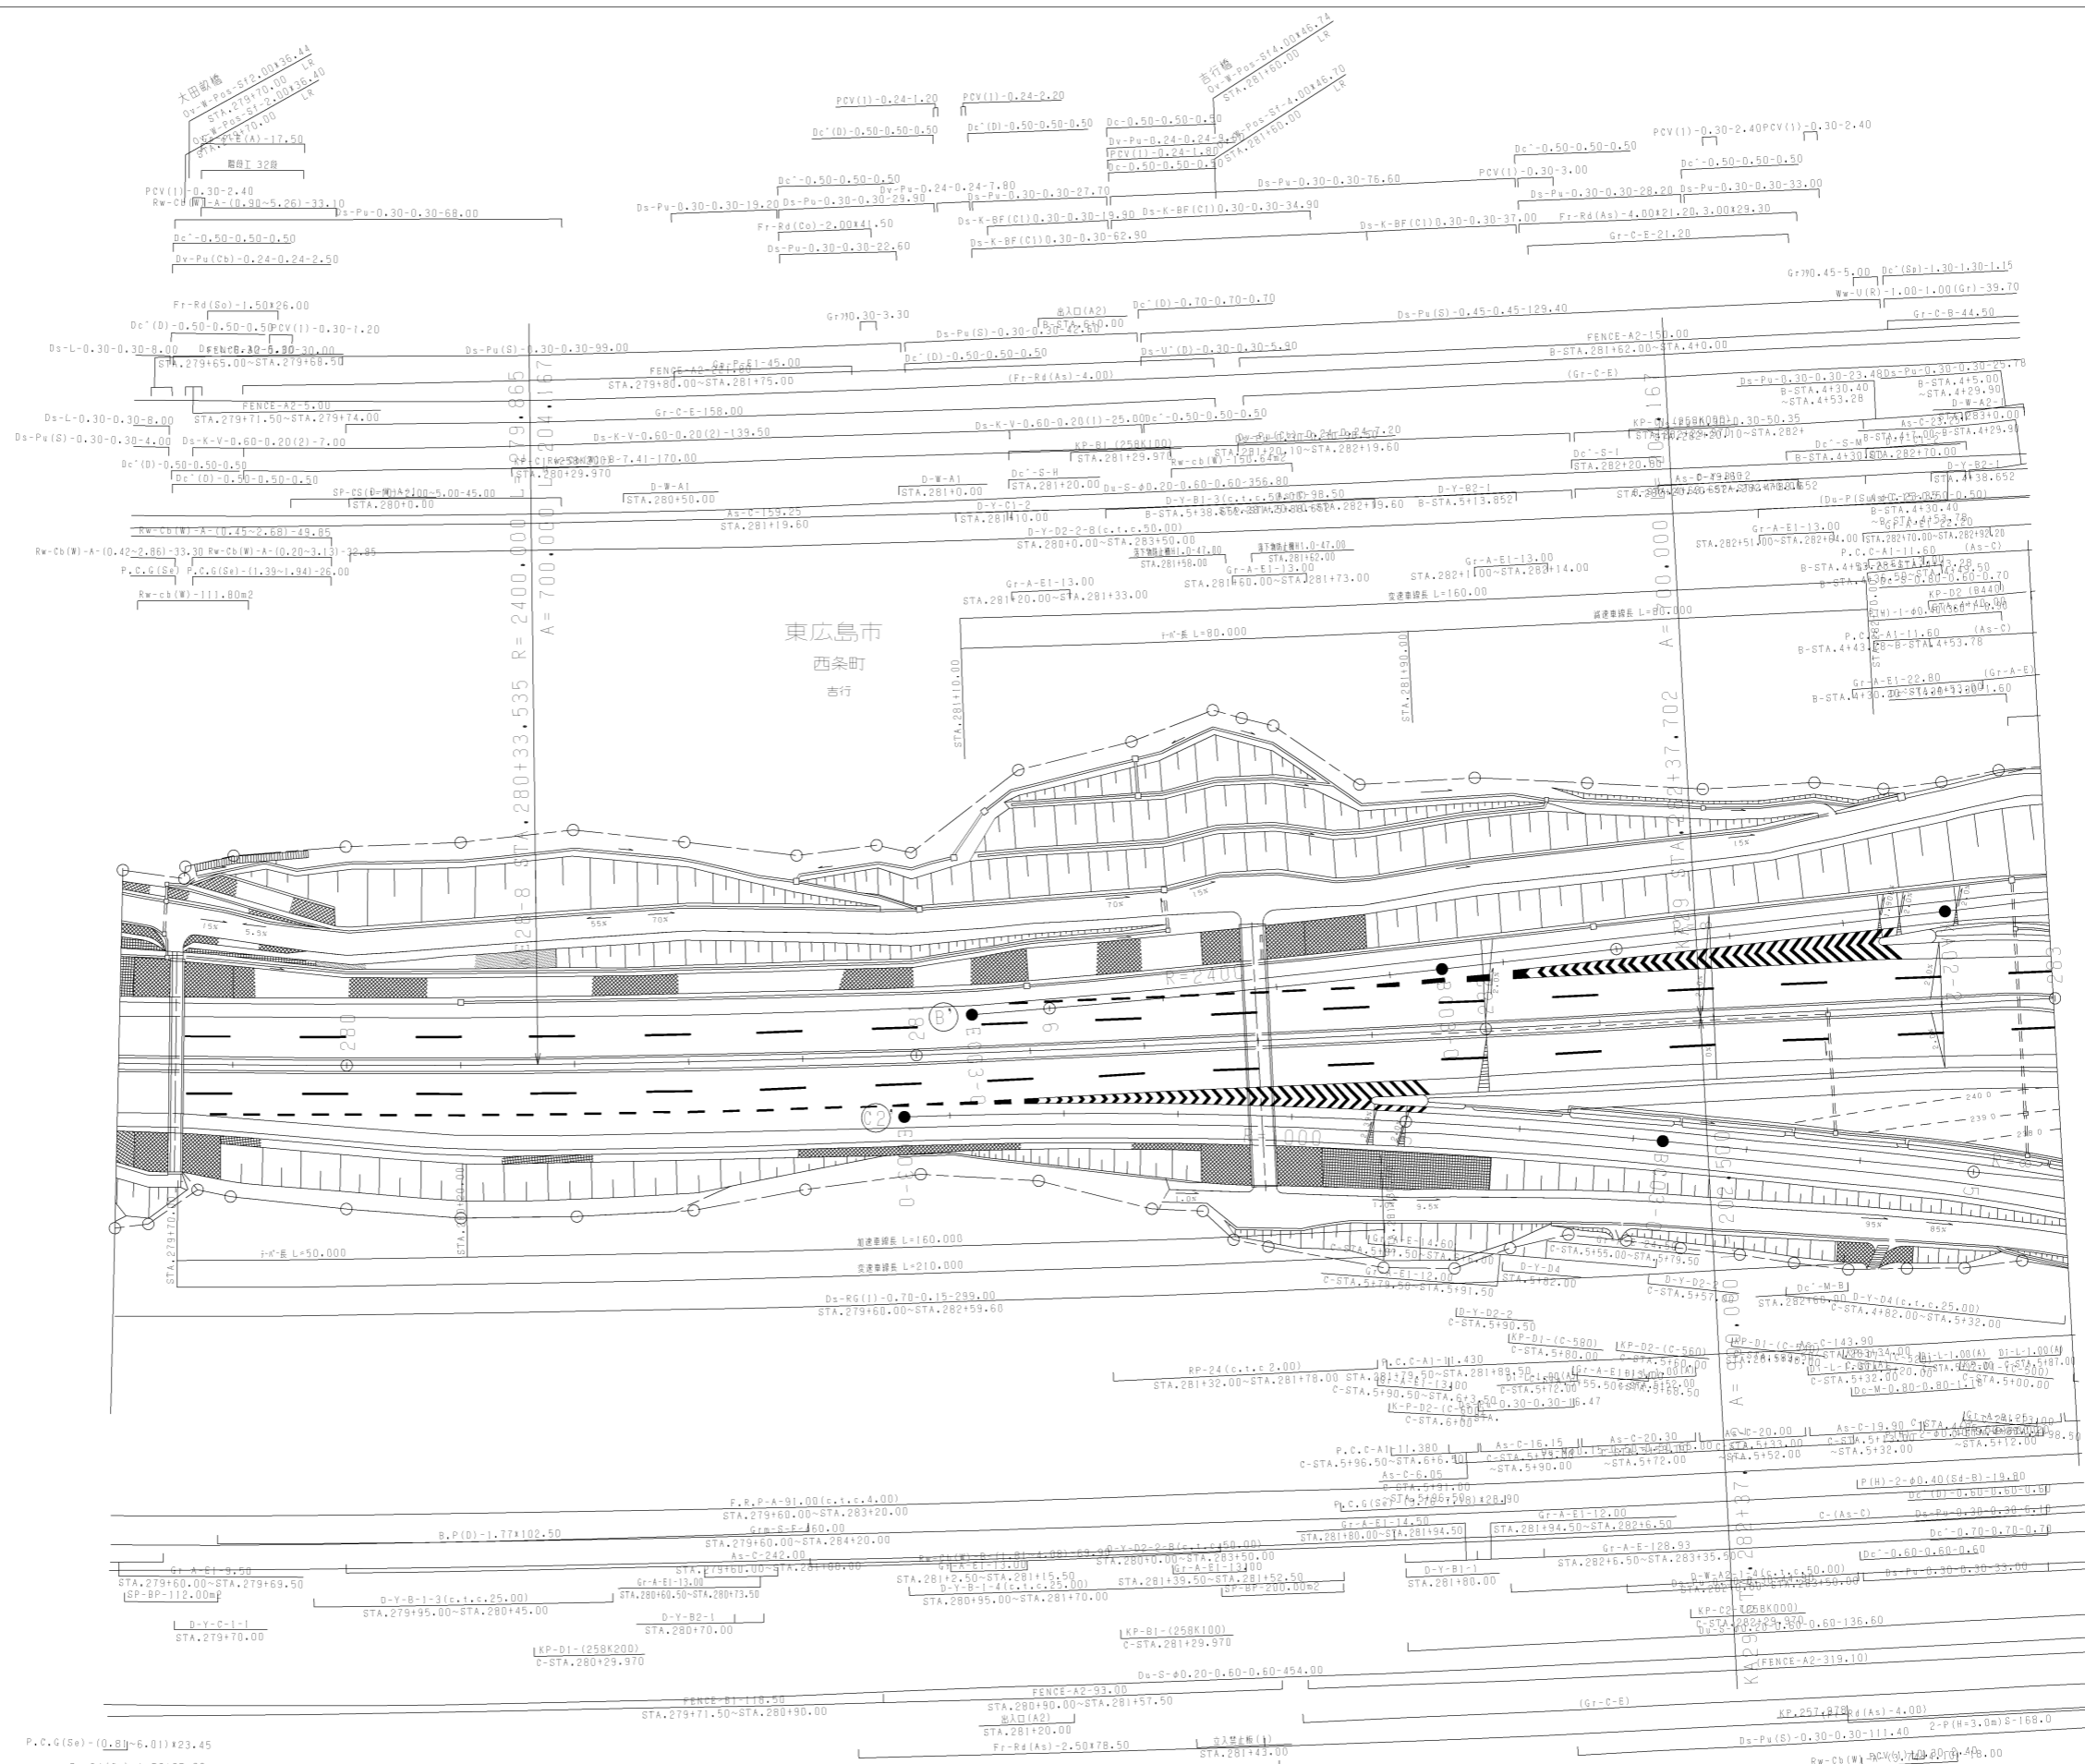

調整年月	適用
第3回 2014年3月	
第4回 2019年3月	
第5回 2021年03月	


山陽自動車道吹田山口線 山陽自動車道(河内IC~西条IC)	
工種	管理用平面図
名称	西条インターチェンジ (1)
縮尺	1/500
頁数	7/9
西日本高速道路(株)中国支社	

東広島市  
西条町  
吉行




調整年月	
第4回 2019年3月	
第5回 2021年03月	
第6回 2022年03月	

山陽自動車道吹田山口線 山陽自動車道(河内IC~西条IC)		
工種	管理用平面図	—
名称	西条IC付近 (2)	縮尺 1/500
		8 9
西日本高速道路(株)中国支社		

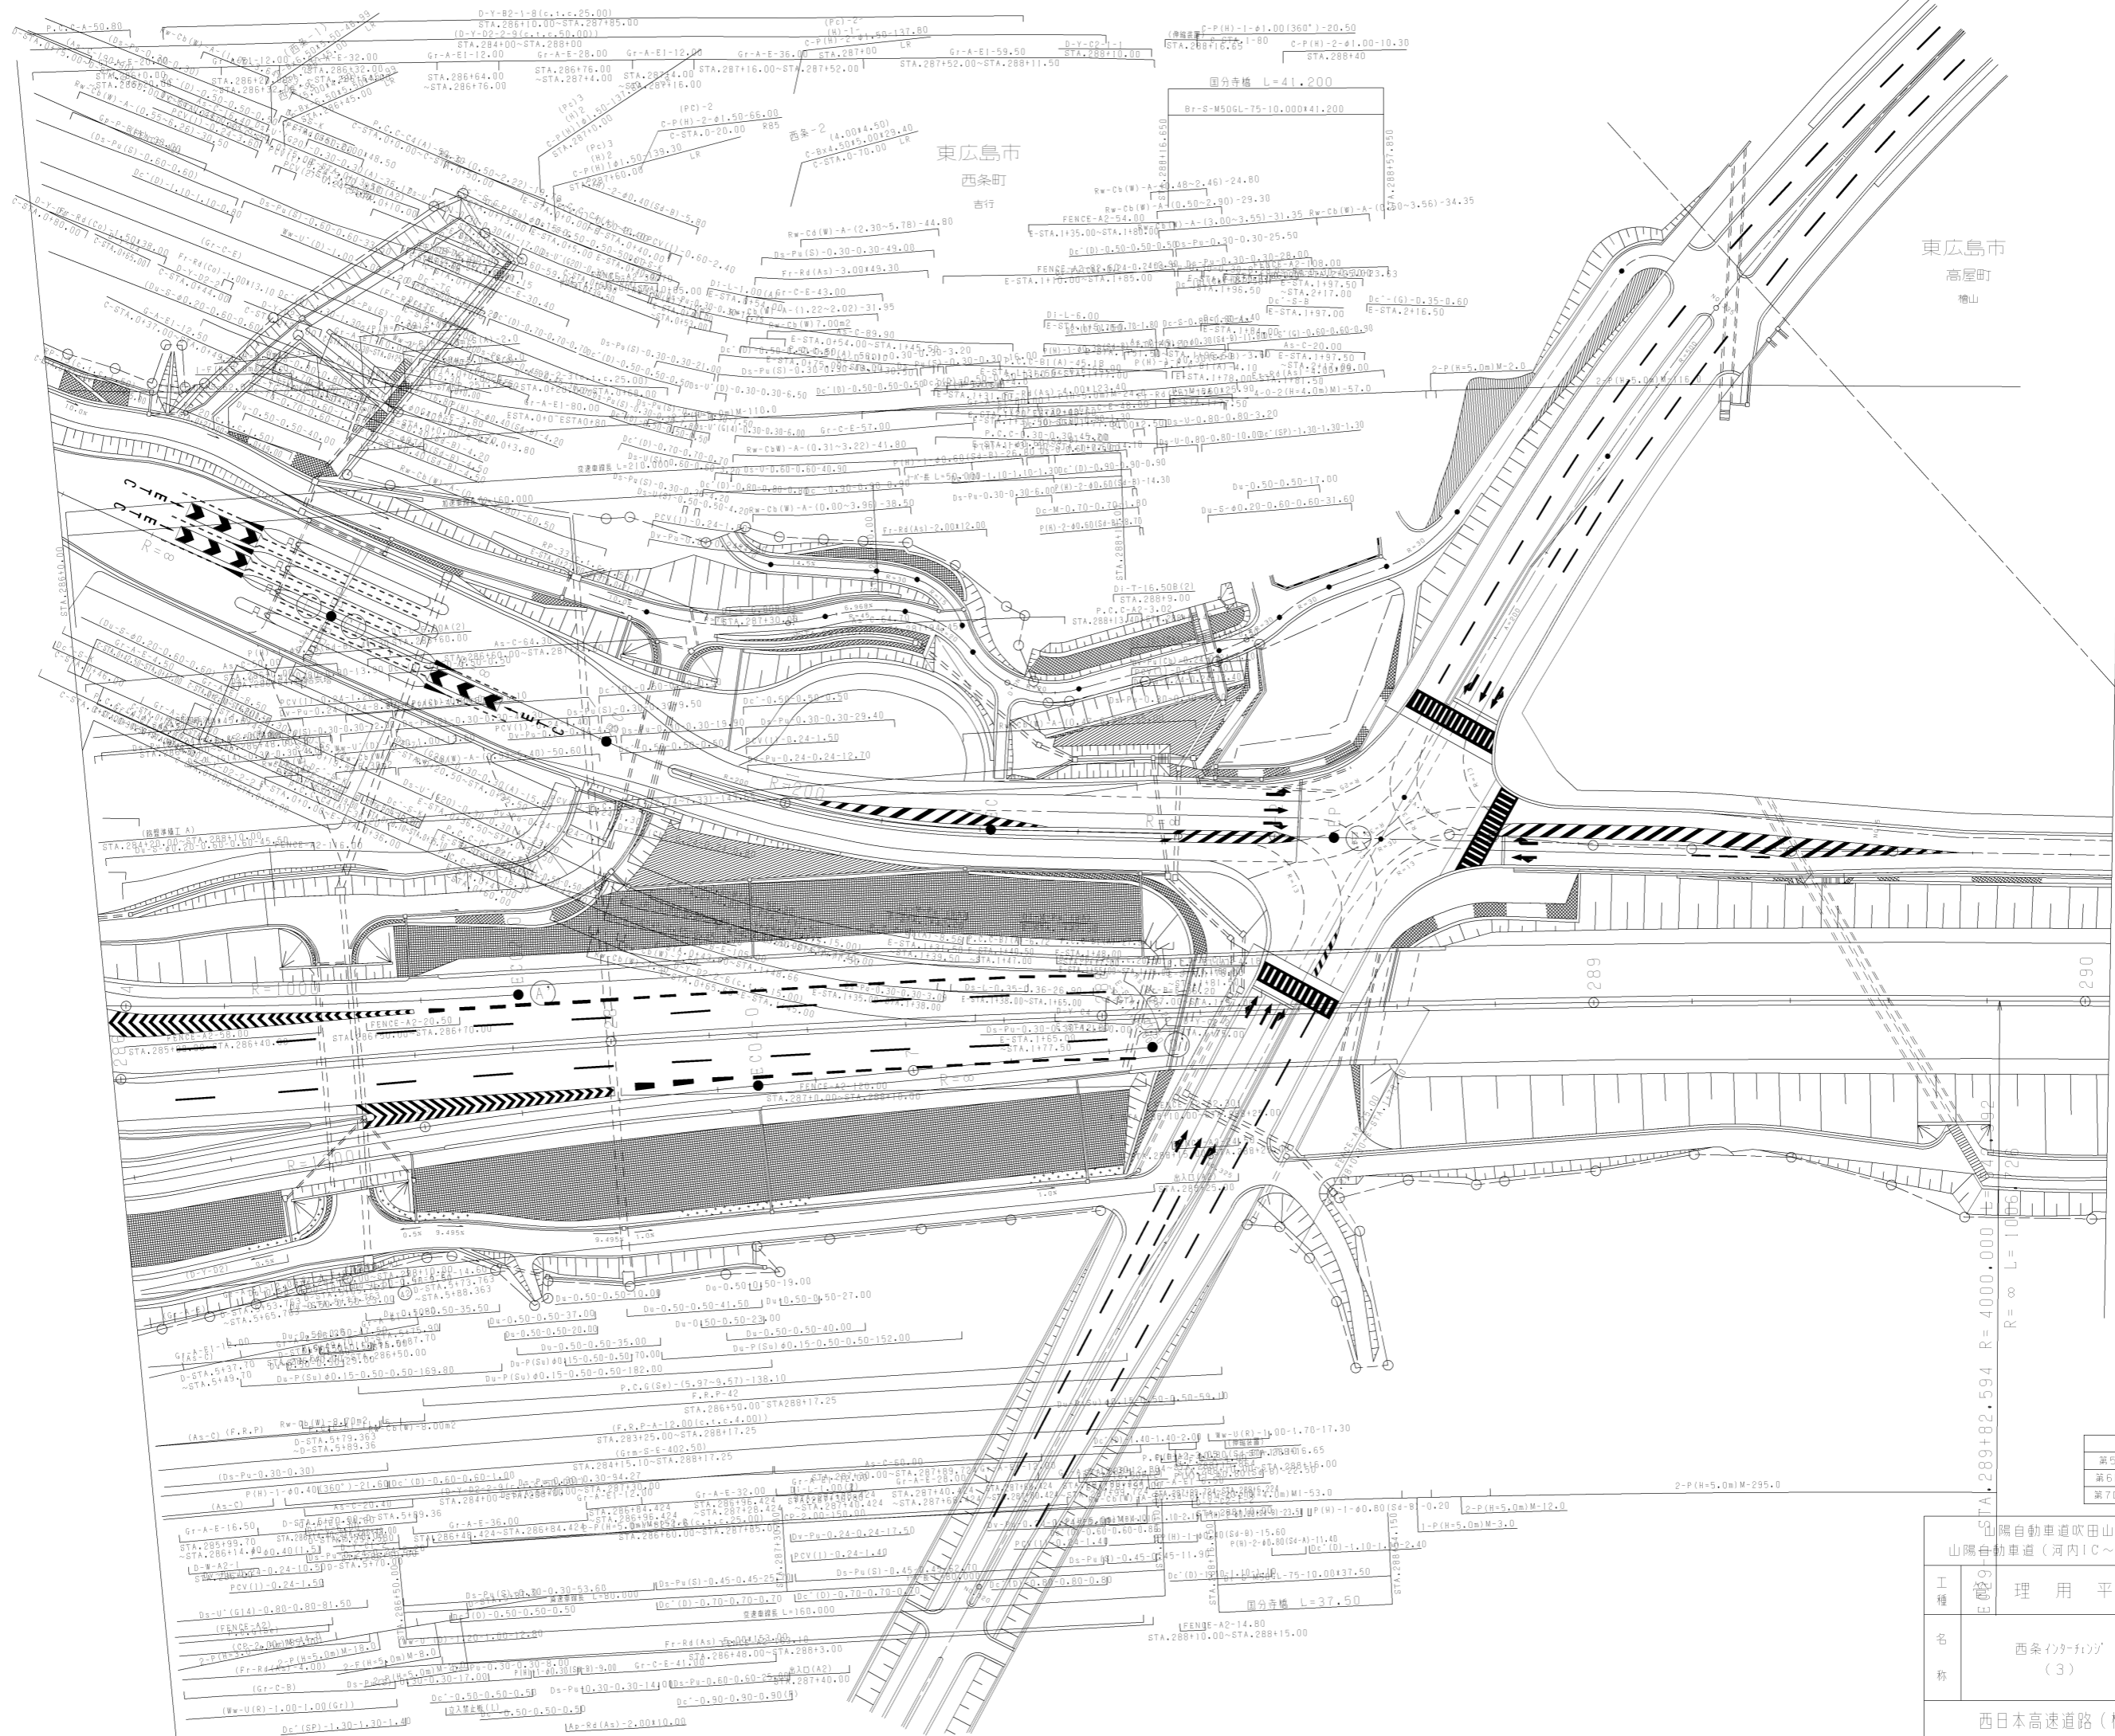

調整年月	適用
第5回 2019年3月	
第6回 2021年03月	
第7回 2022年03月	

山陽自動車道吹田山口線 山陽自動車道(河内IC~西条IC)			
工種	理用平面図		
			9/9
西日本高速道路(株)中国支社			

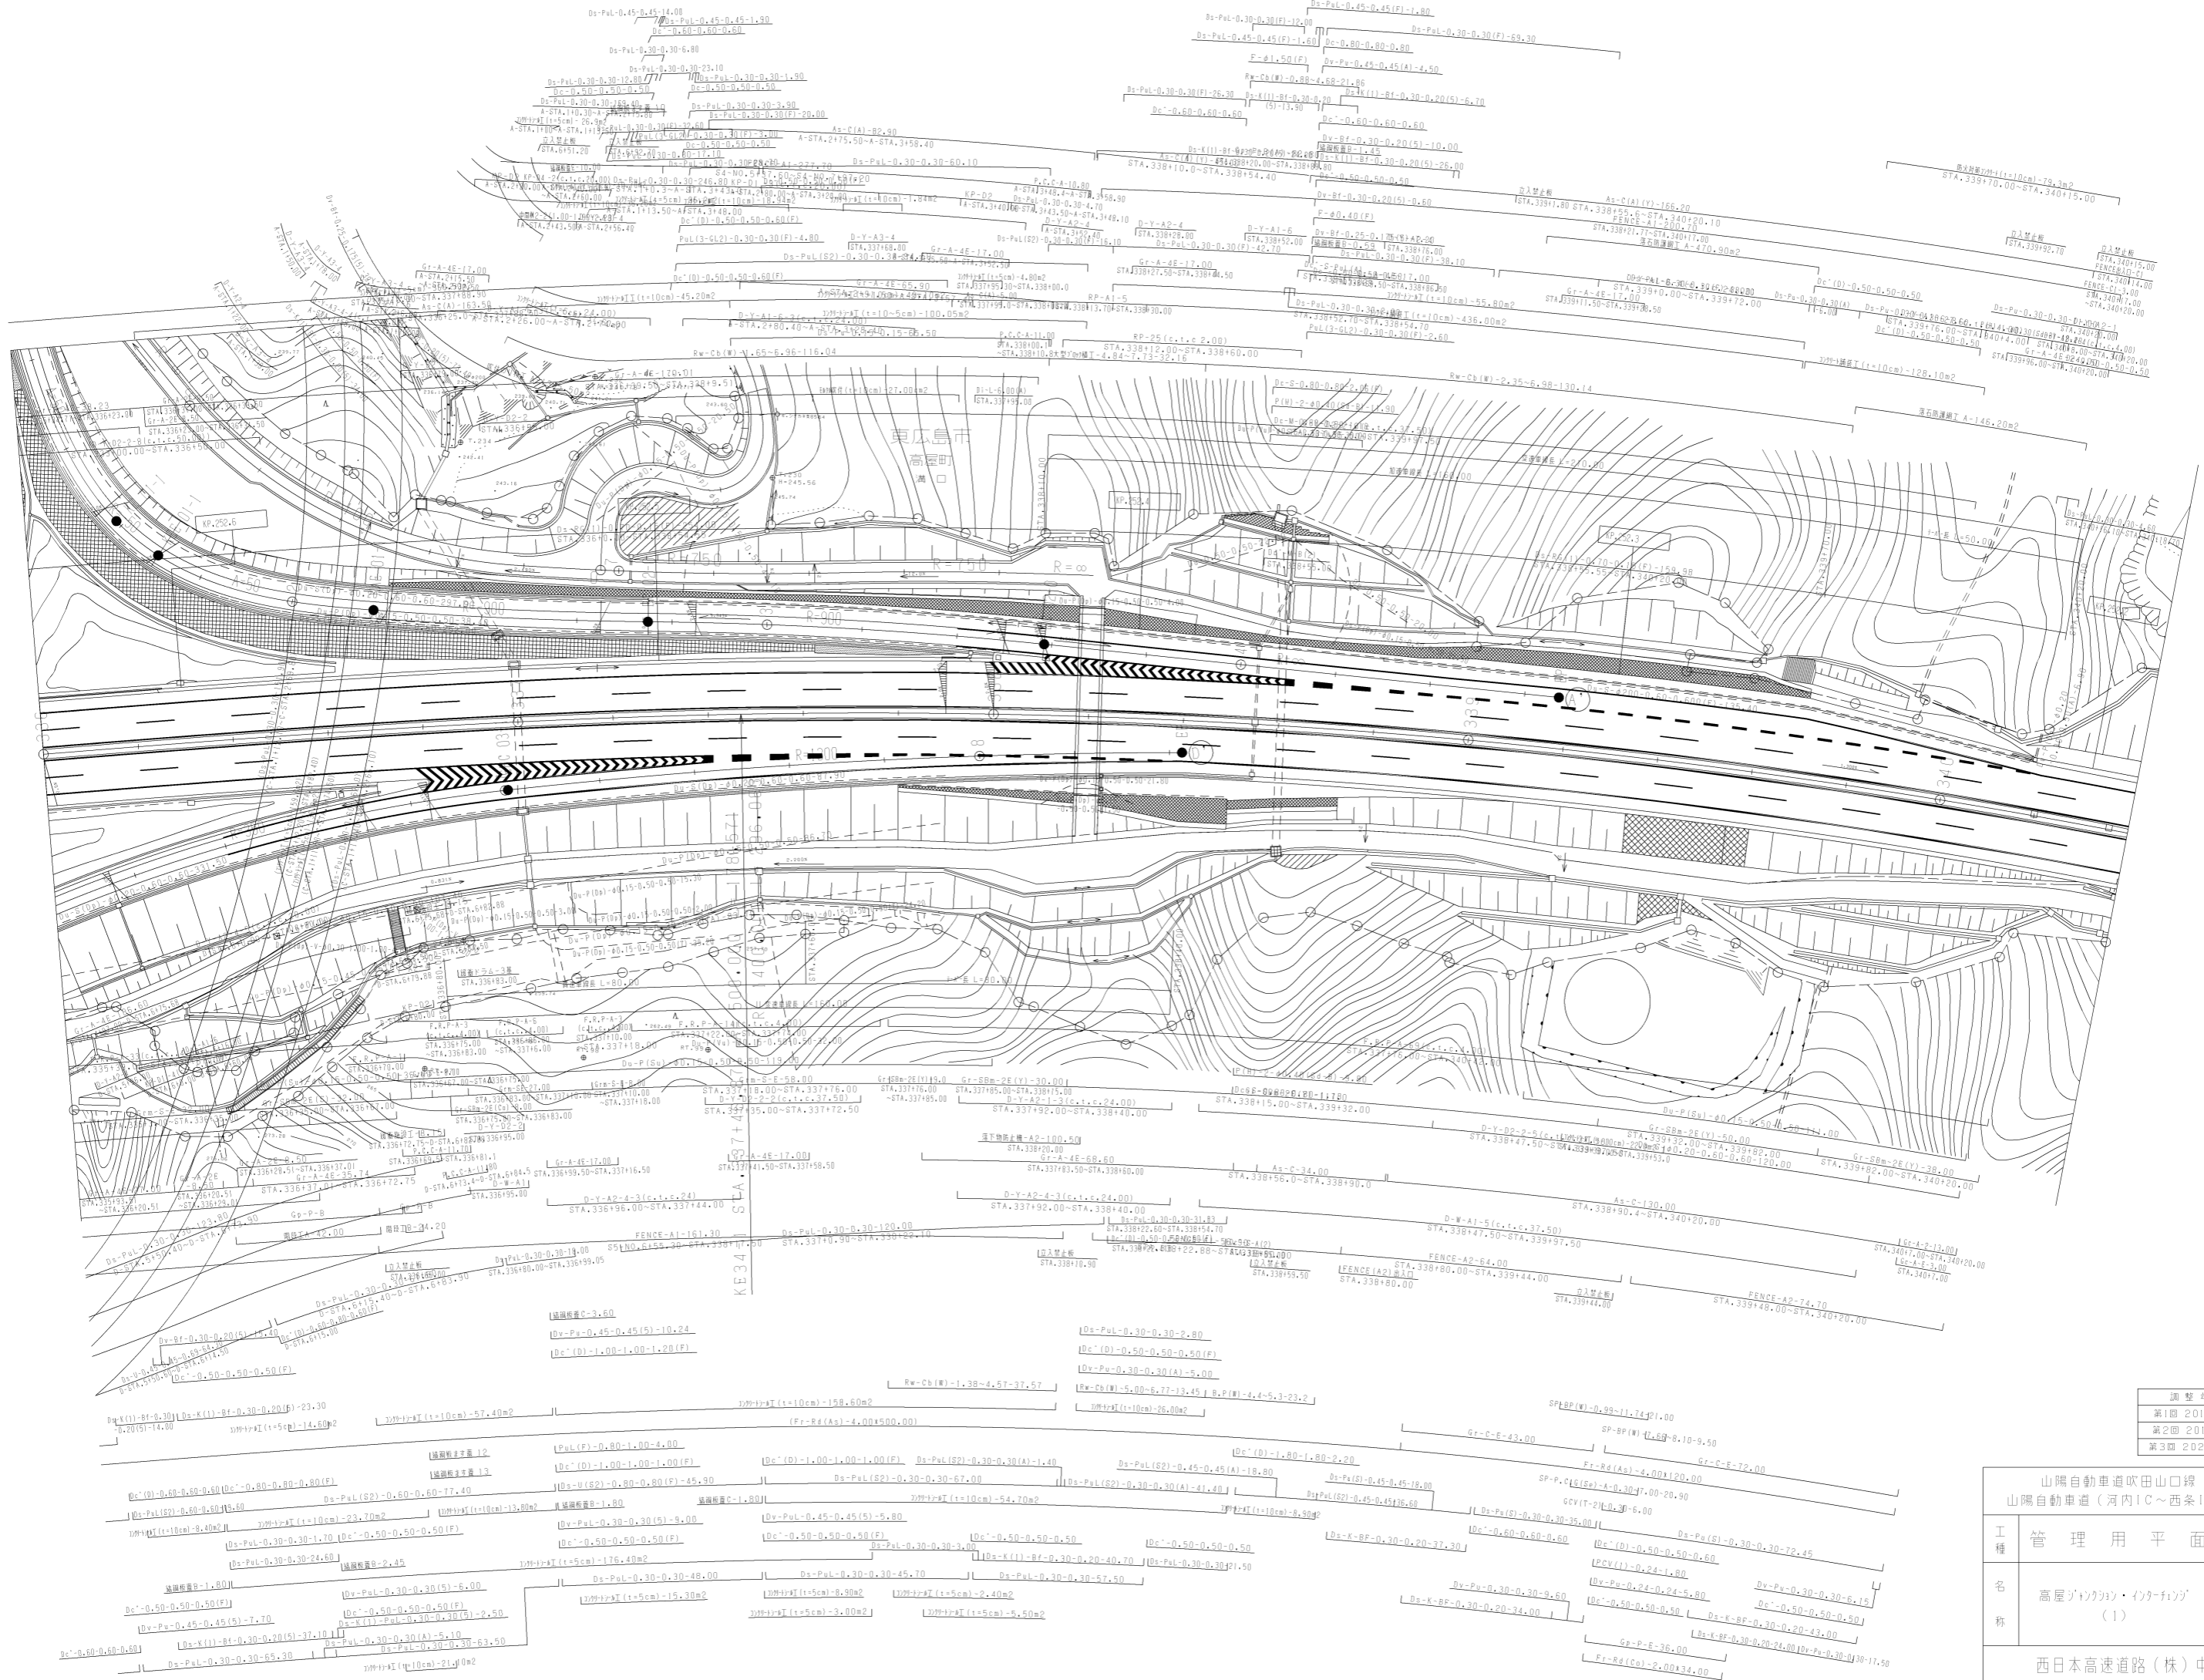


調整年月	適用
第1回 2014年3月	
第2回 2019年3月	
第3回 2021年03月	


山陽自動車道吹田山口線		
山陽自動車道(河内IC~西条IC)		
工種	管理用平面図	
		1/3
西日本高速道路(株)中国支社		

調整年月	適用
第2回 2019年3月	
第3回 2021年03月	
第4回 2022年03月	

山陽自動車道吹田山口線 山陽自動車道(河内IC~西条IC)	
工種	管理用平面図
編尺	1/500
頁	2/3
西日本高速道路(株)中国支社	

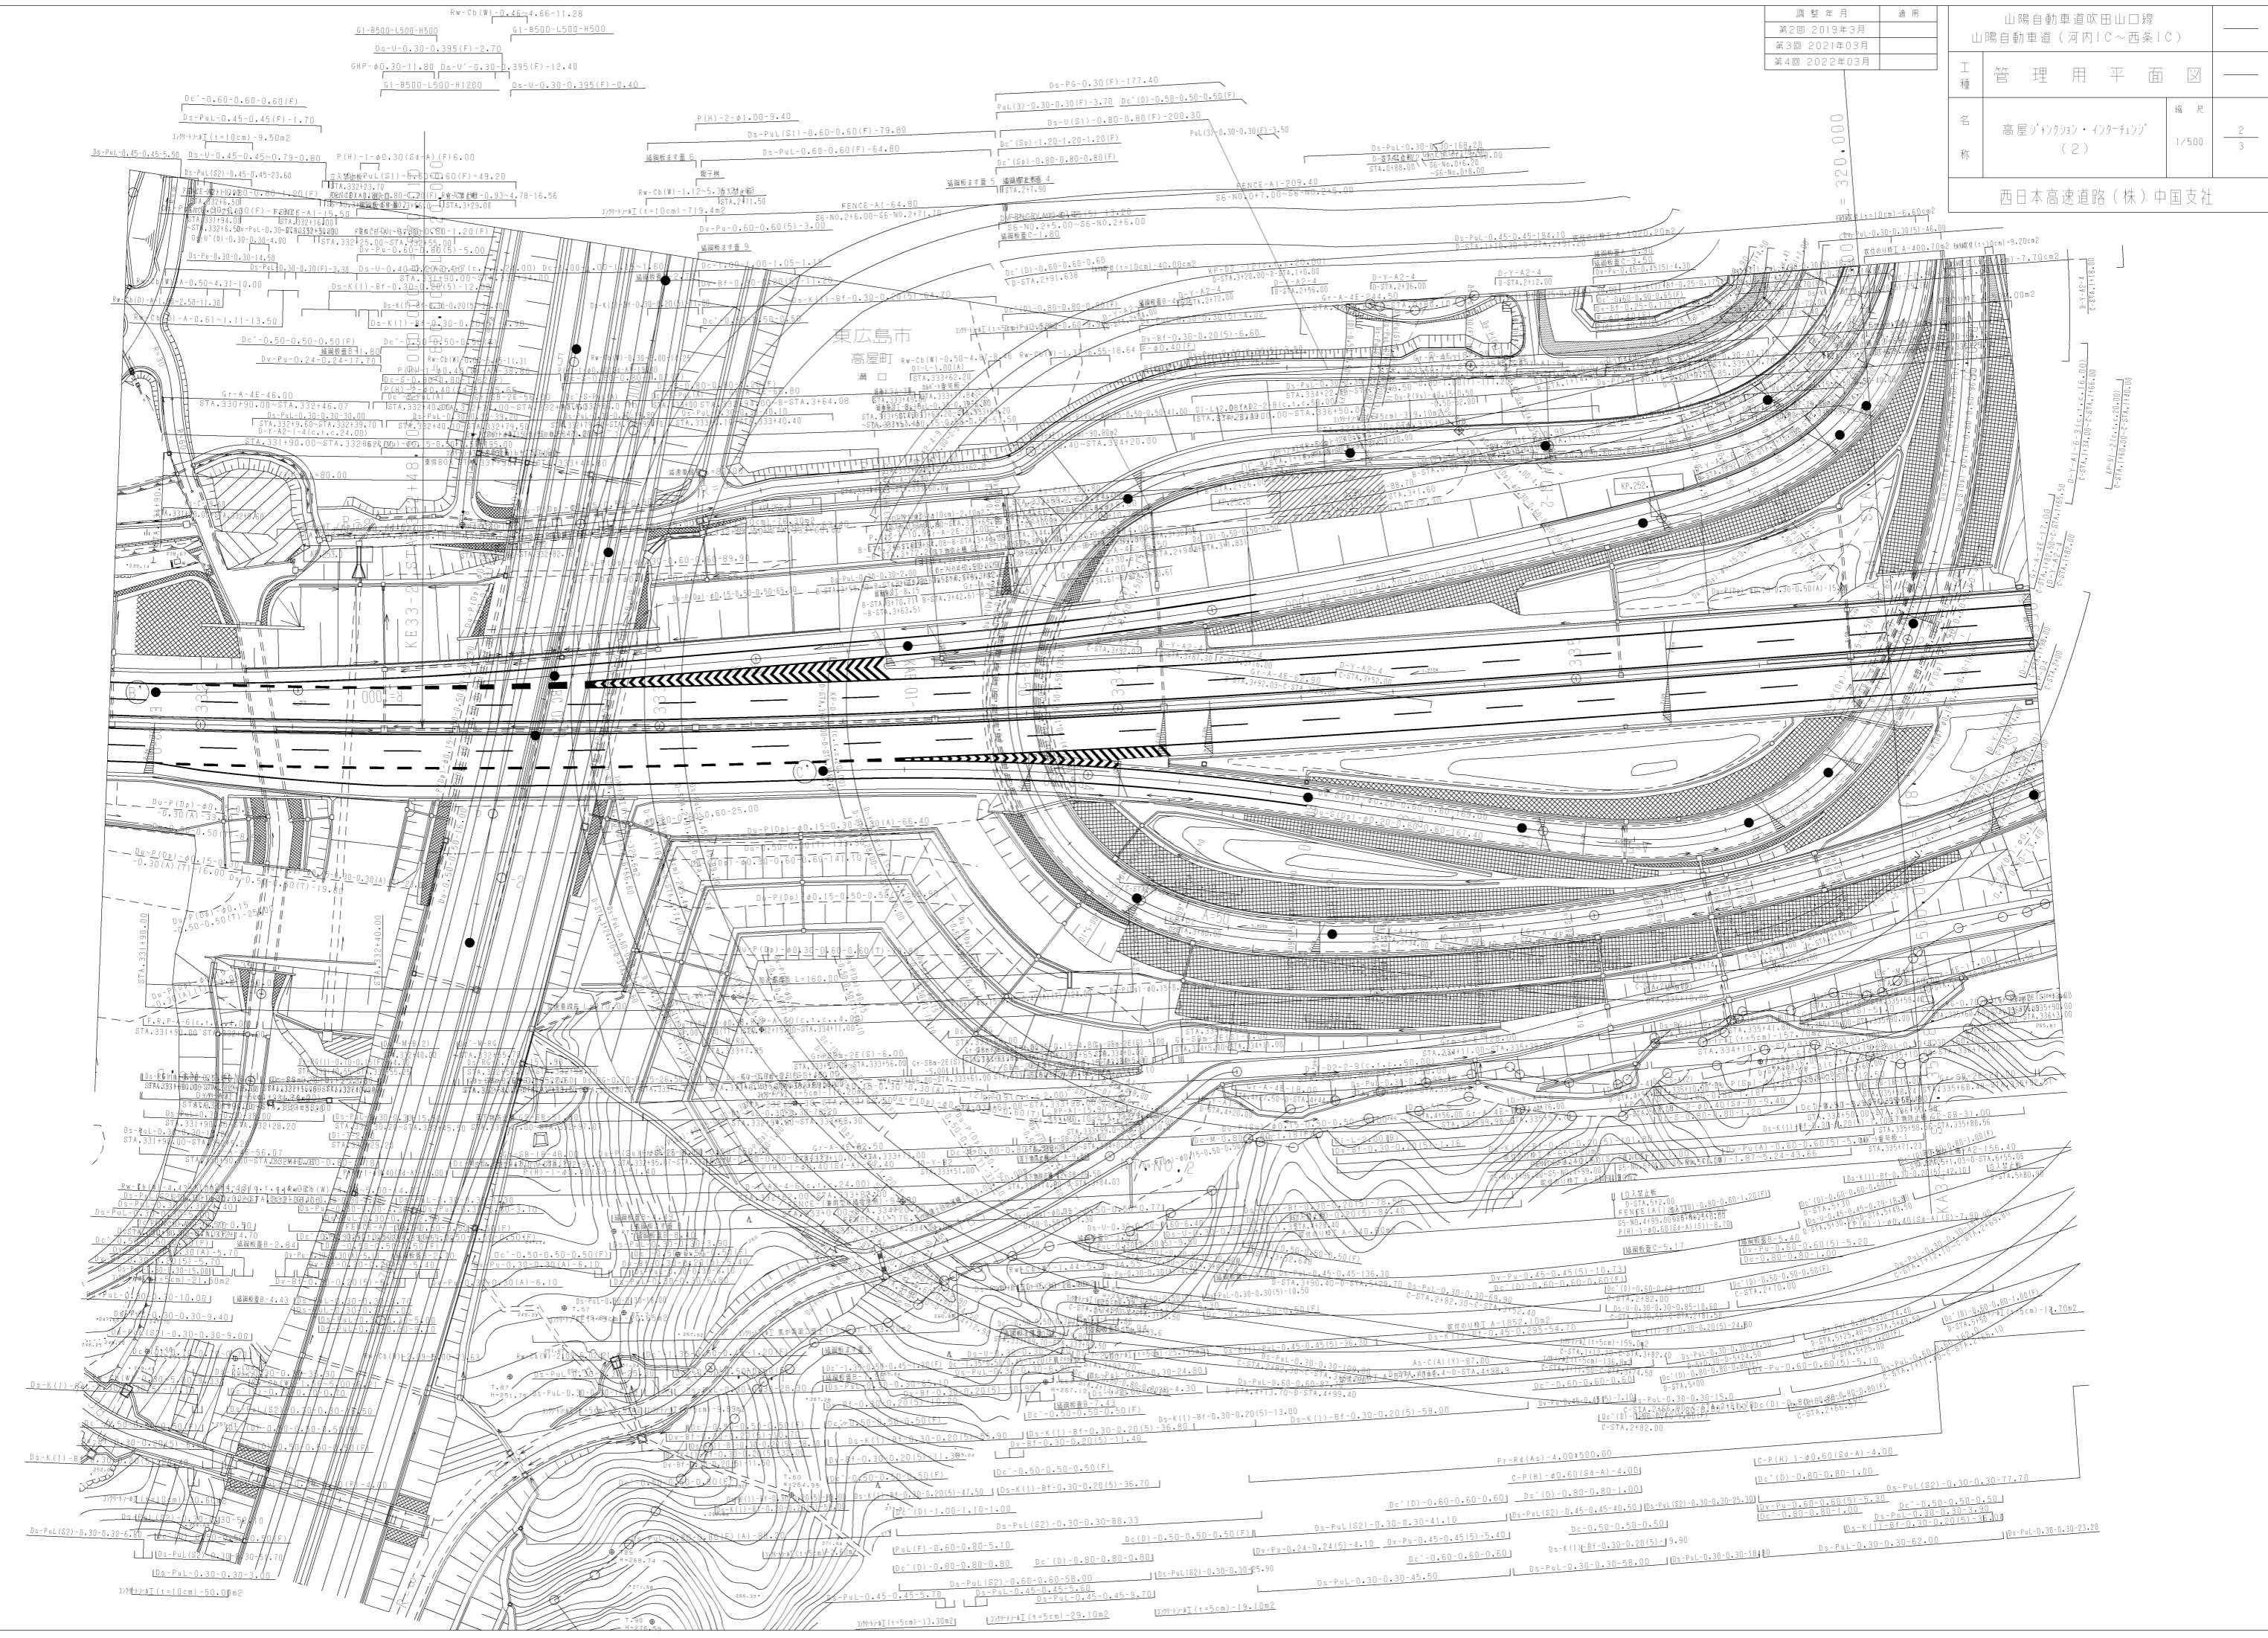



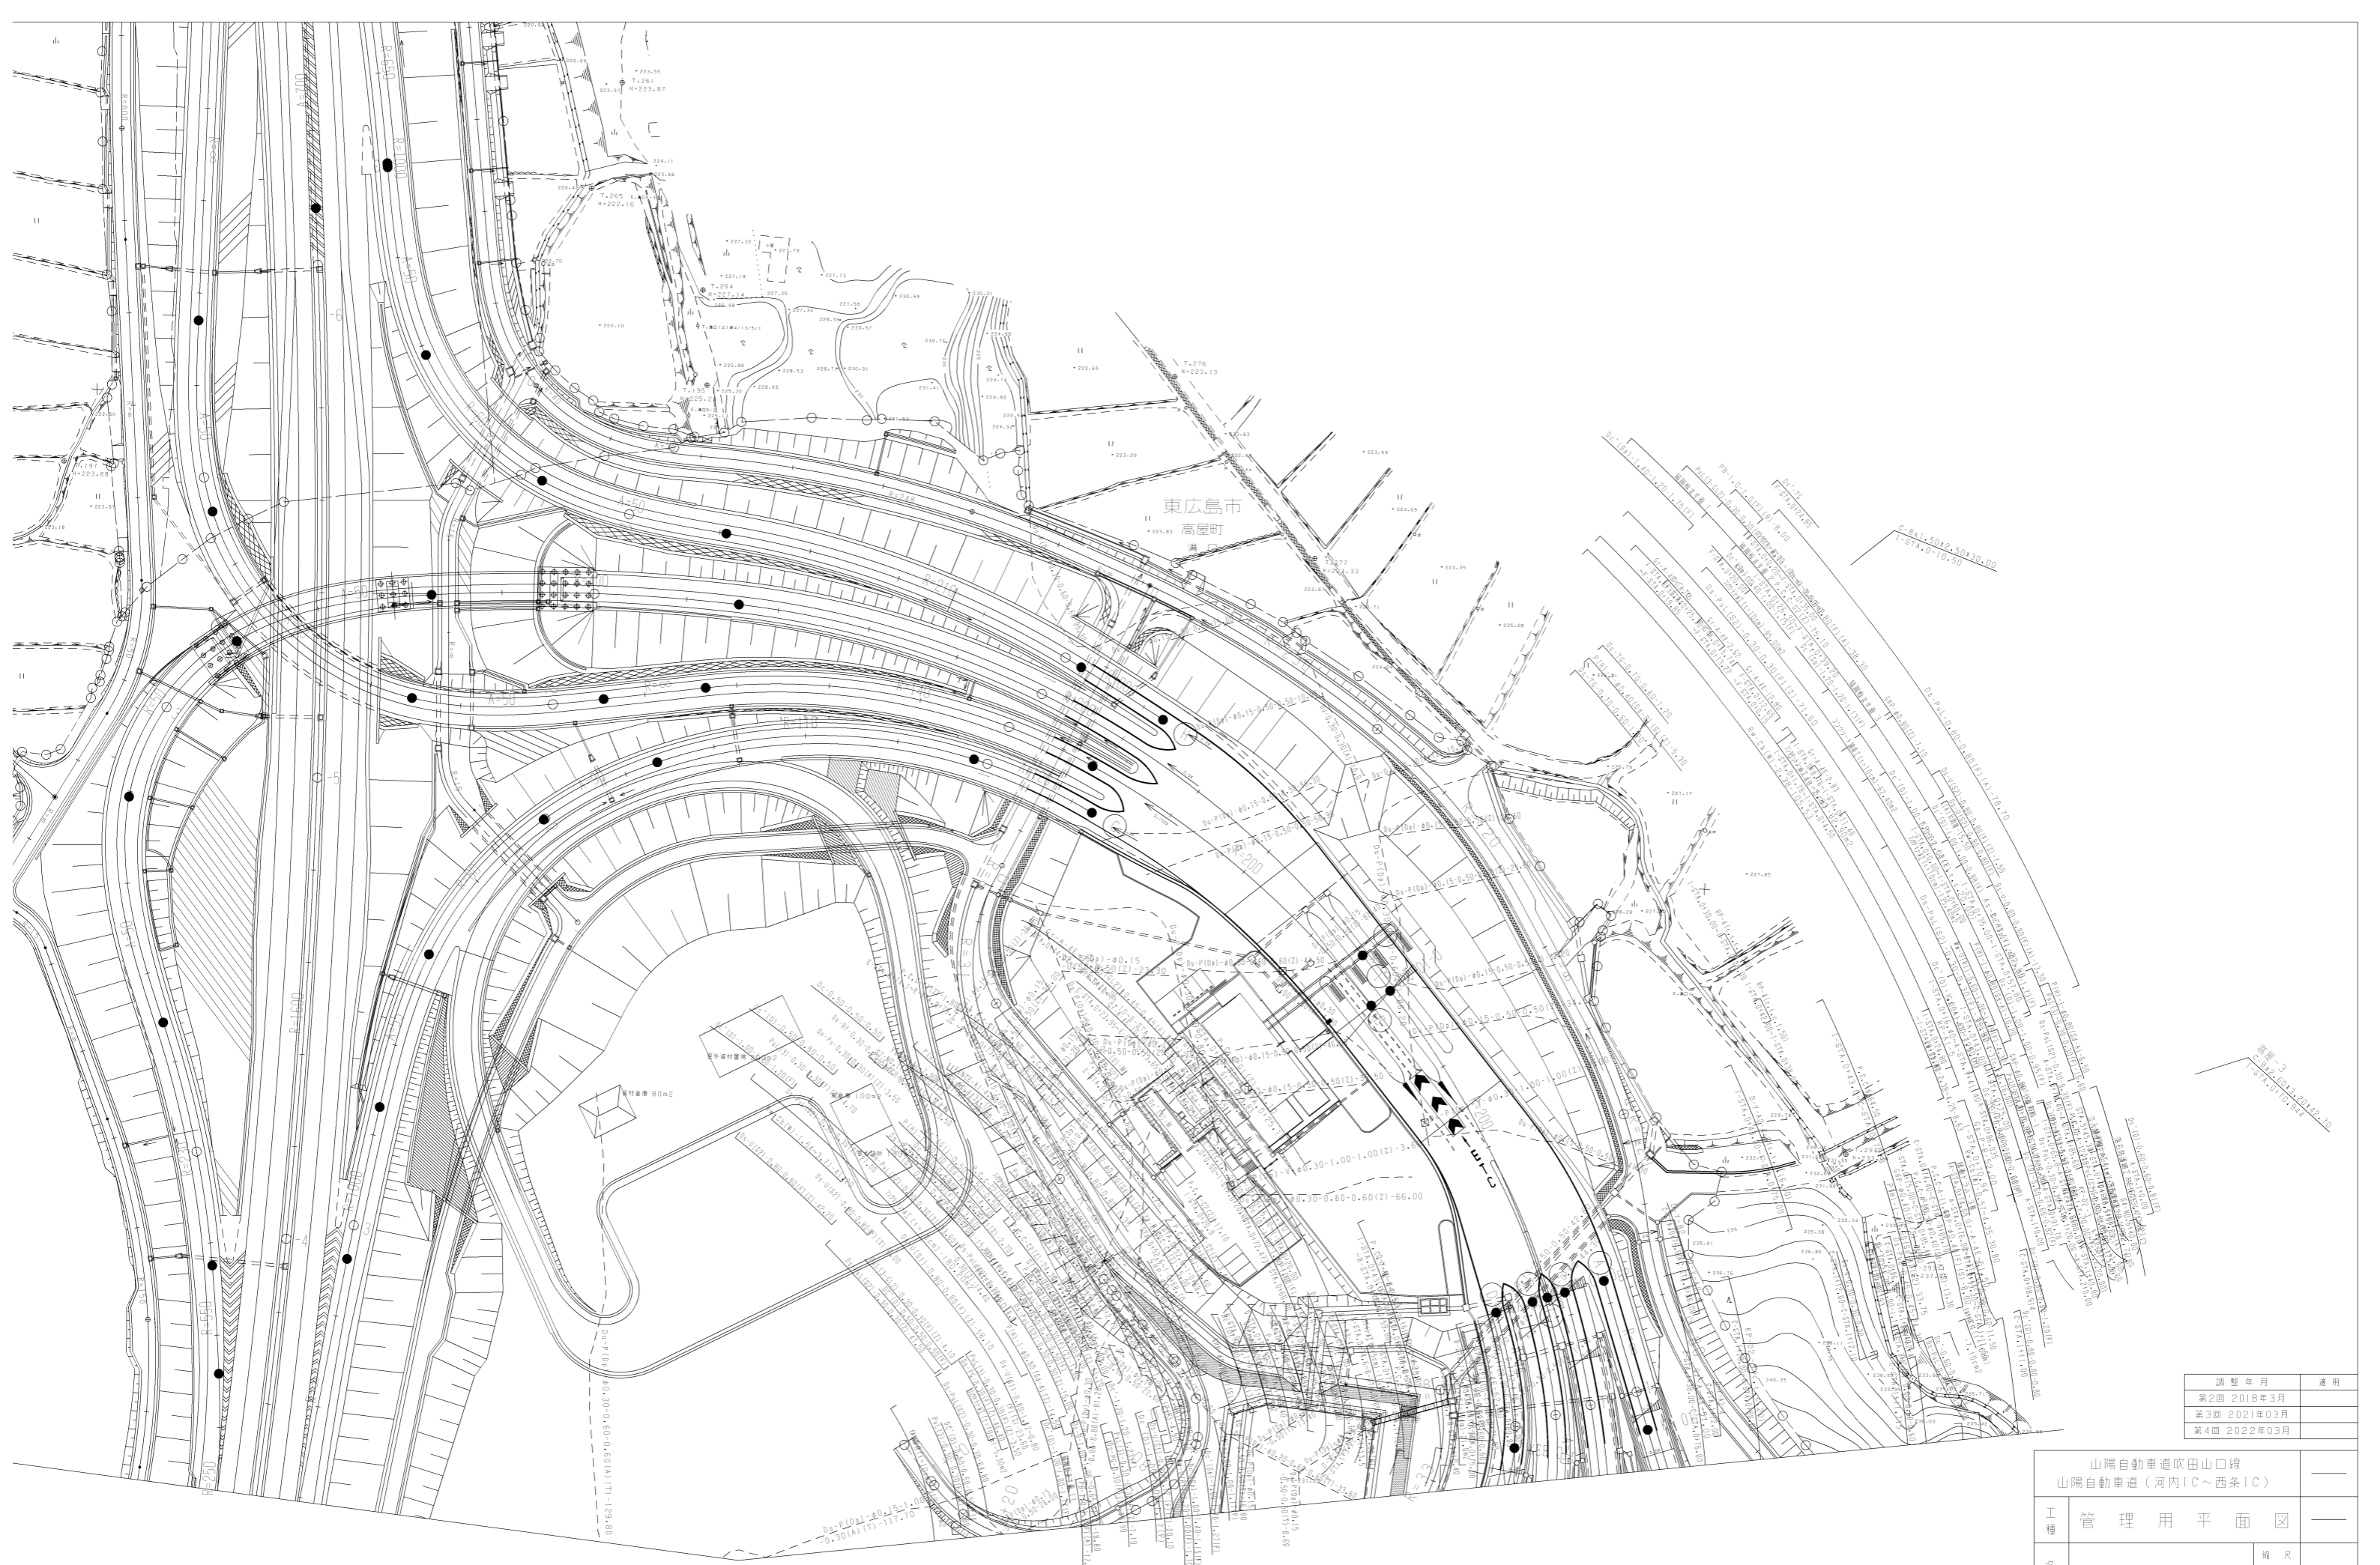

調整年月	適用
第2回 2018年3月	
第3回 2021年03月	
第4回 2022年03月	

山陽自動車道吹田山口線 山陽自動車道(河内IC~西条IC)		
工種	管理用平面図	—
名称	高屋ジャンクション・インターチェンジ (3)	縮尺 1/500 3
西日本高速道路(株)中国支社		