



調整年月	適用
第1回 2006年3月	
第2回 2010年3月	
第3回 2021年03月	

山陽自動車道吹田山口線 山陽自動車道(西条~志和)		
工種	管理用平面図	
名称	KP.258.930 ~ KP.258.260 STA.273+00 ~ STA.279+70	縮尺 1/1000
		1/15

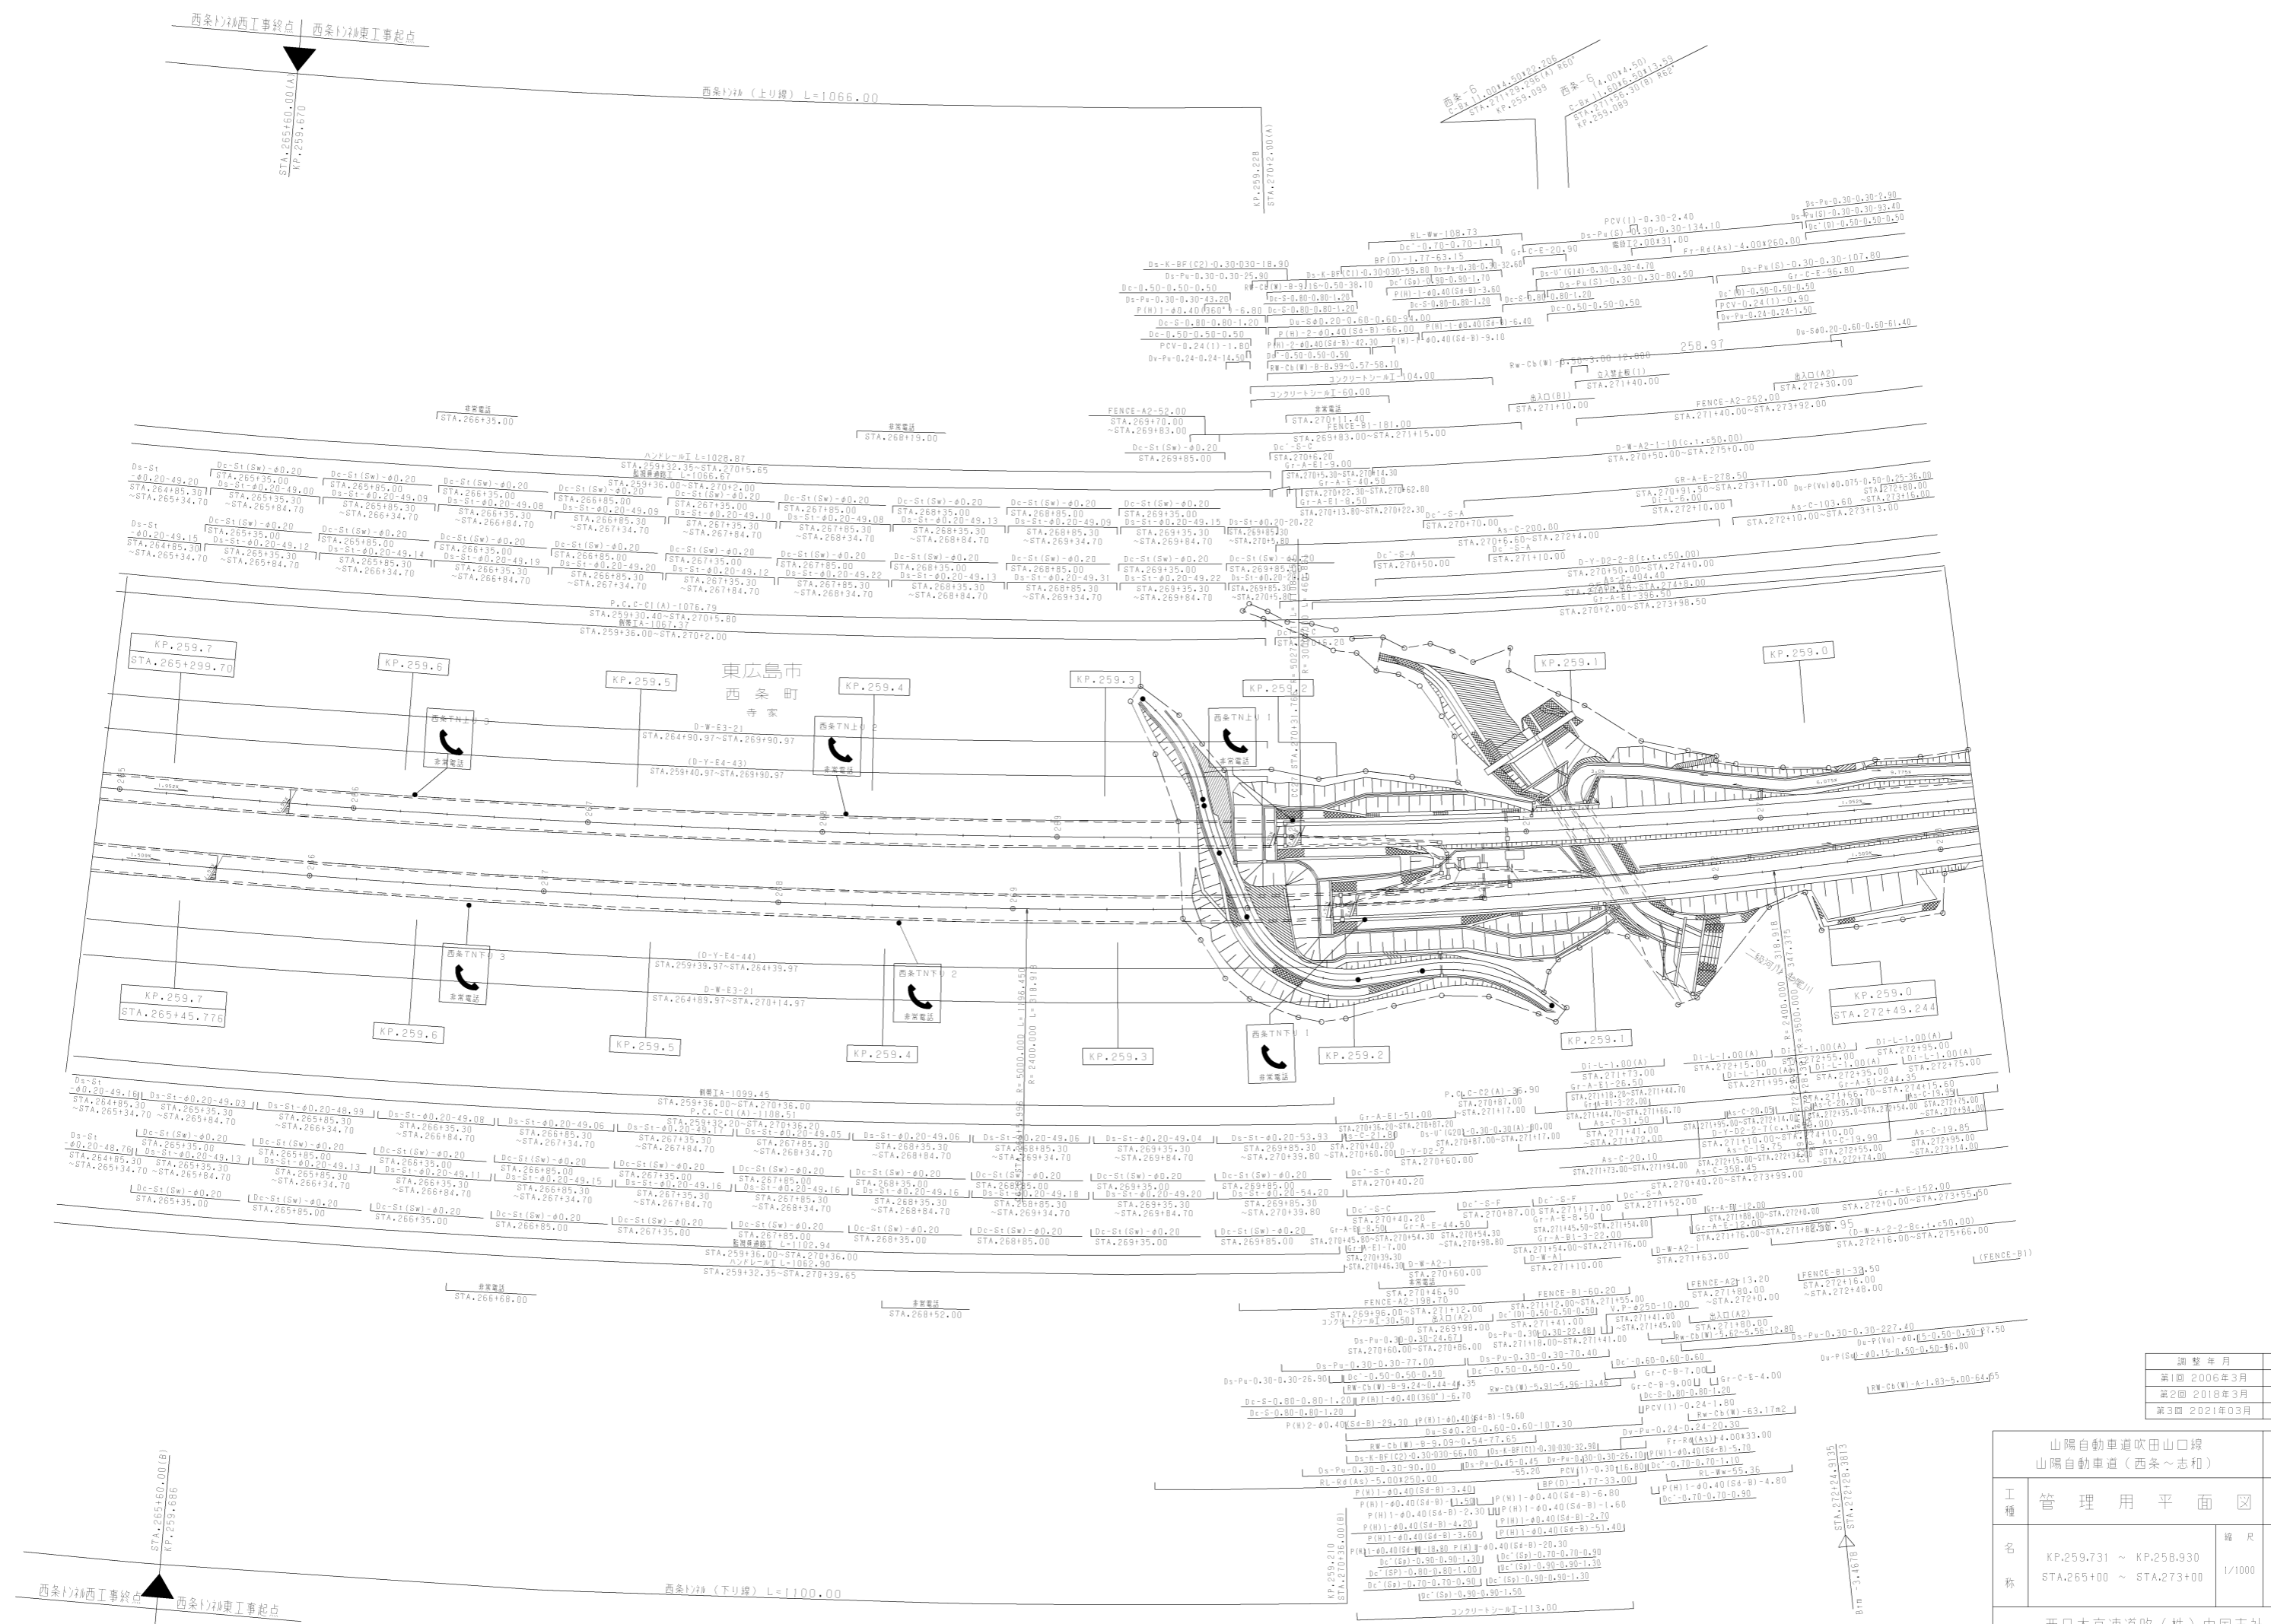

調整年月	適用
第1回 2006年3月	
第2回 2018年3月	
第3回 2021年03月	

山陽自動車道吹田山口線 山陽自動車道(西条~志和)		
工種	管理用平面図	
		2 15

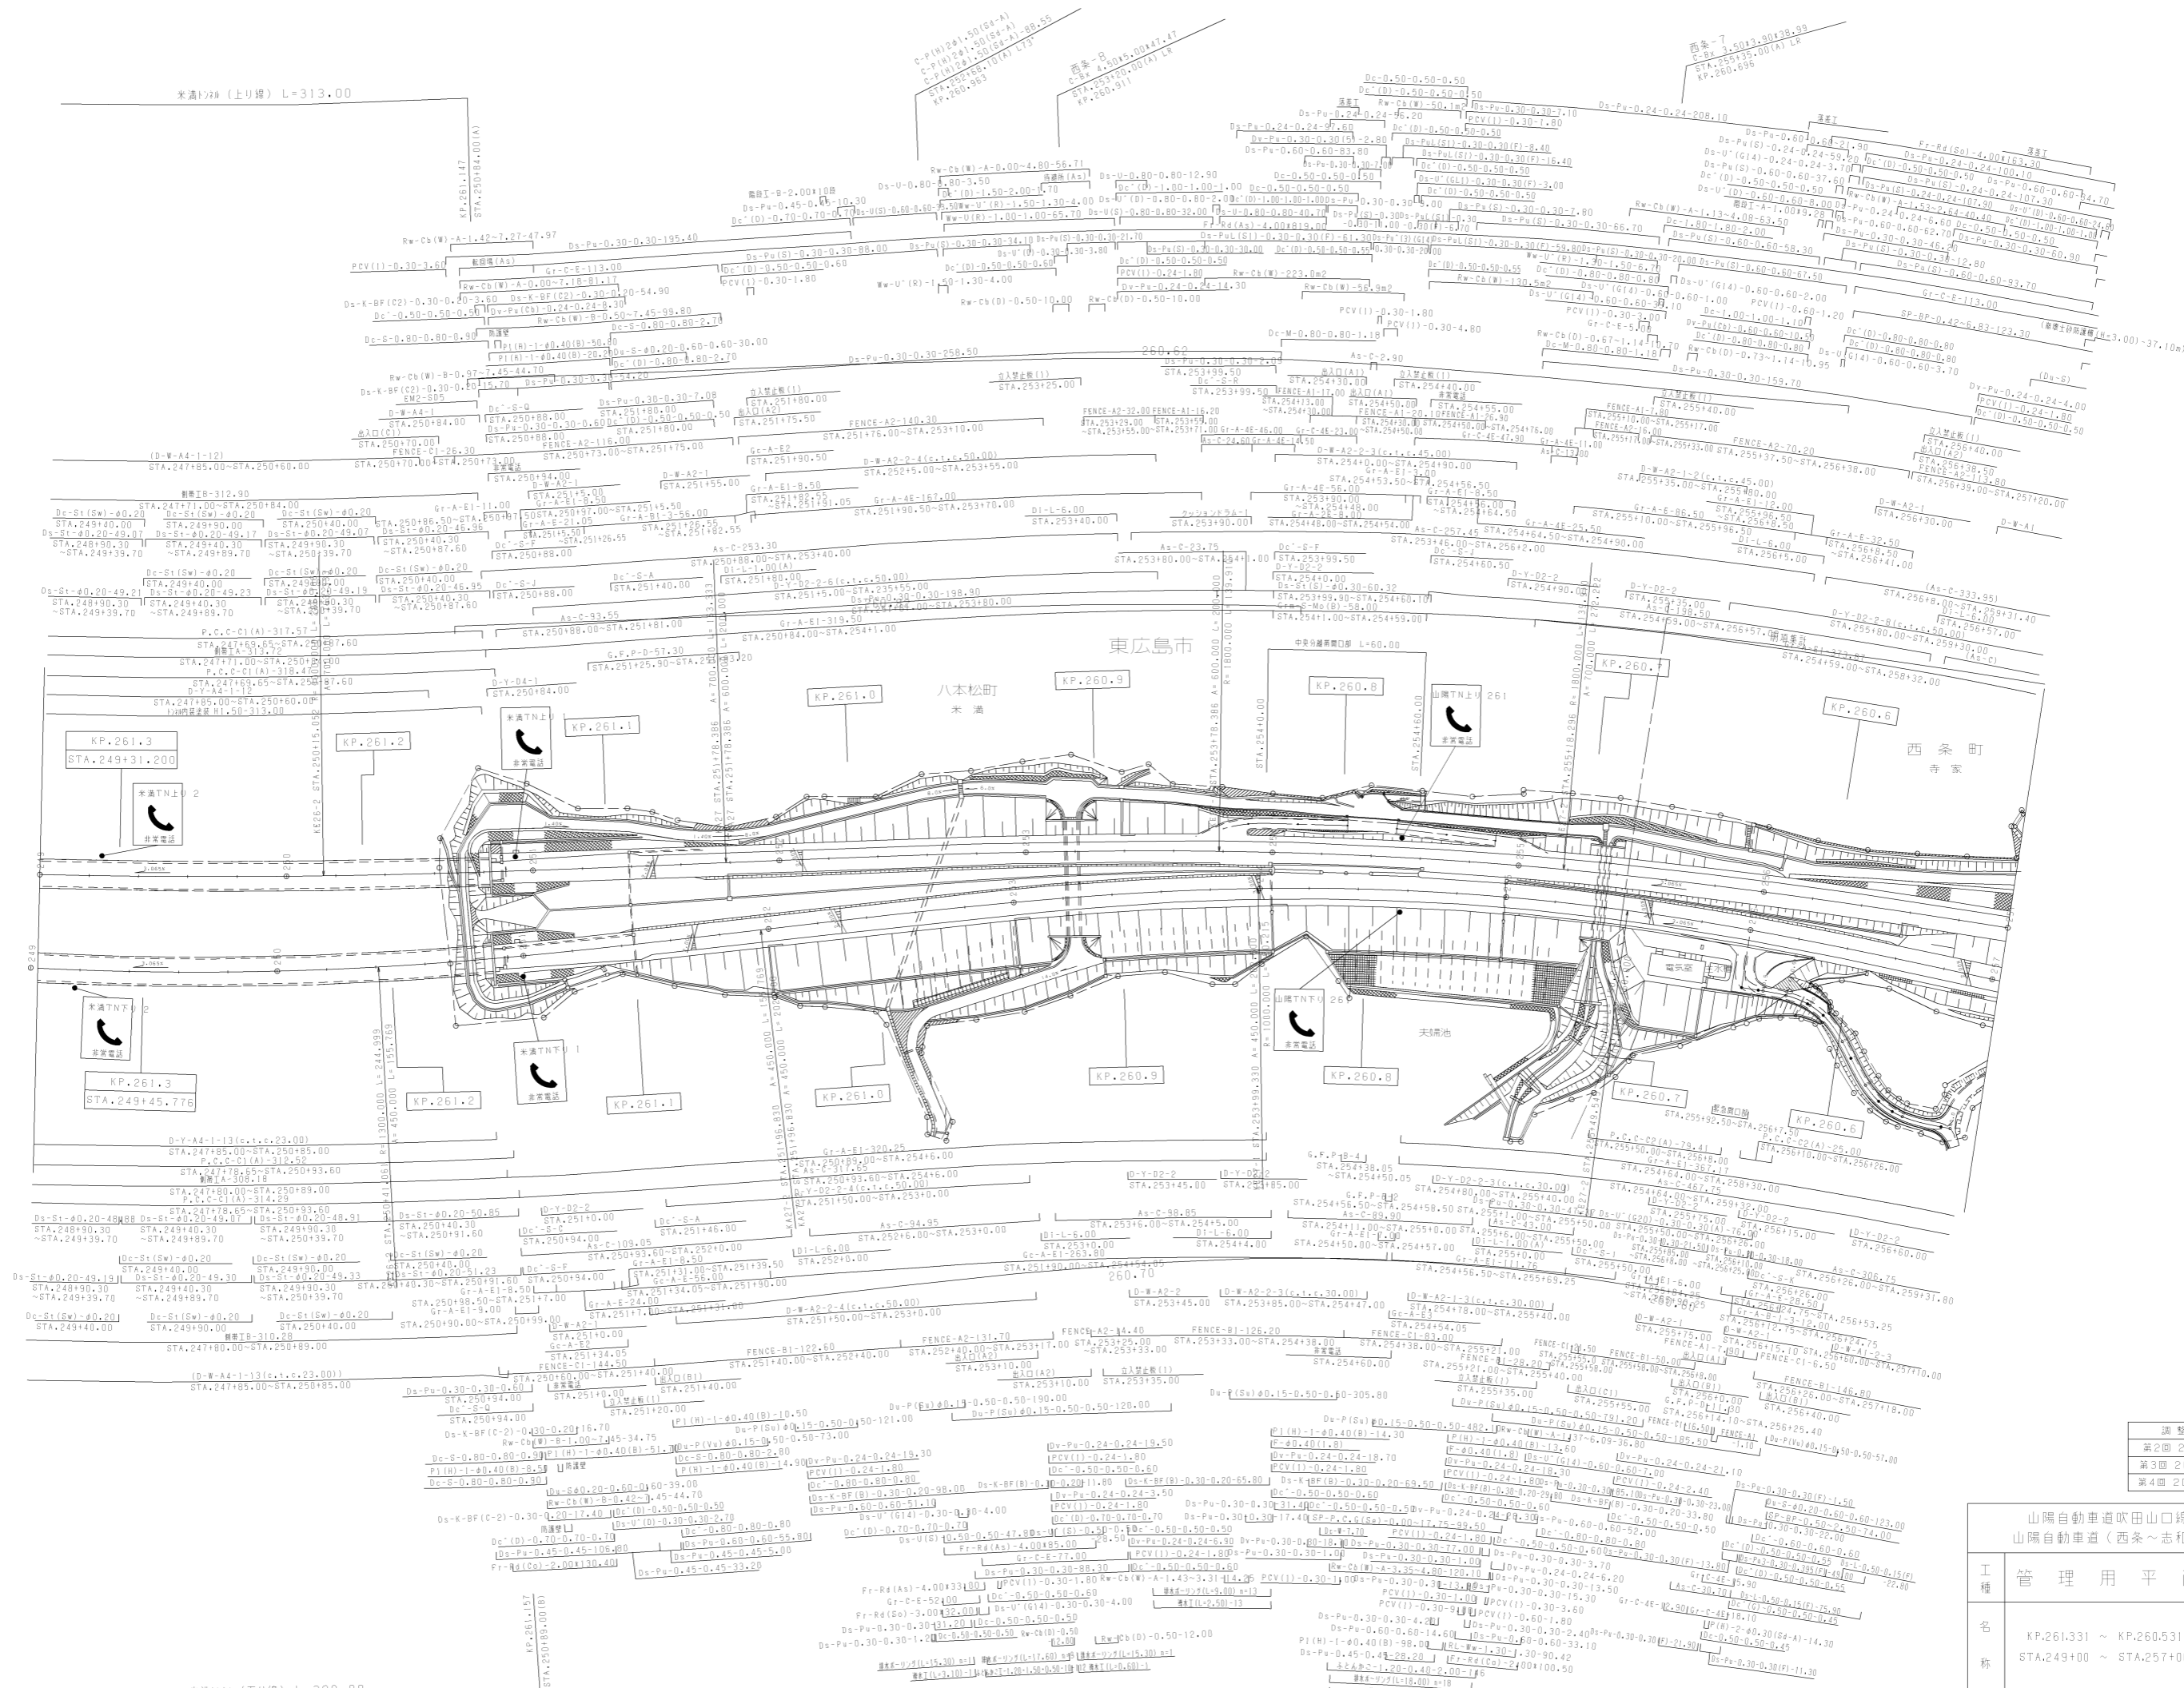


調整年月	適用
第2回 2012年3月	
第3回 2021年03月	
第4回 2022年03月	

山陽自動車道吹田山口線 山陽自動車道(西条~志和)		
工種	管理用平面図	
名	KP.261.331 ~ KP.260.531	縮尺
称	STA.249+00 ~ STA.257+00	1/1000
		4
		15

西日本高速道路(株)中国支社

八木松高架橋 (上り線) L=432.00


正力工事終点 西条トンネル西工事起点

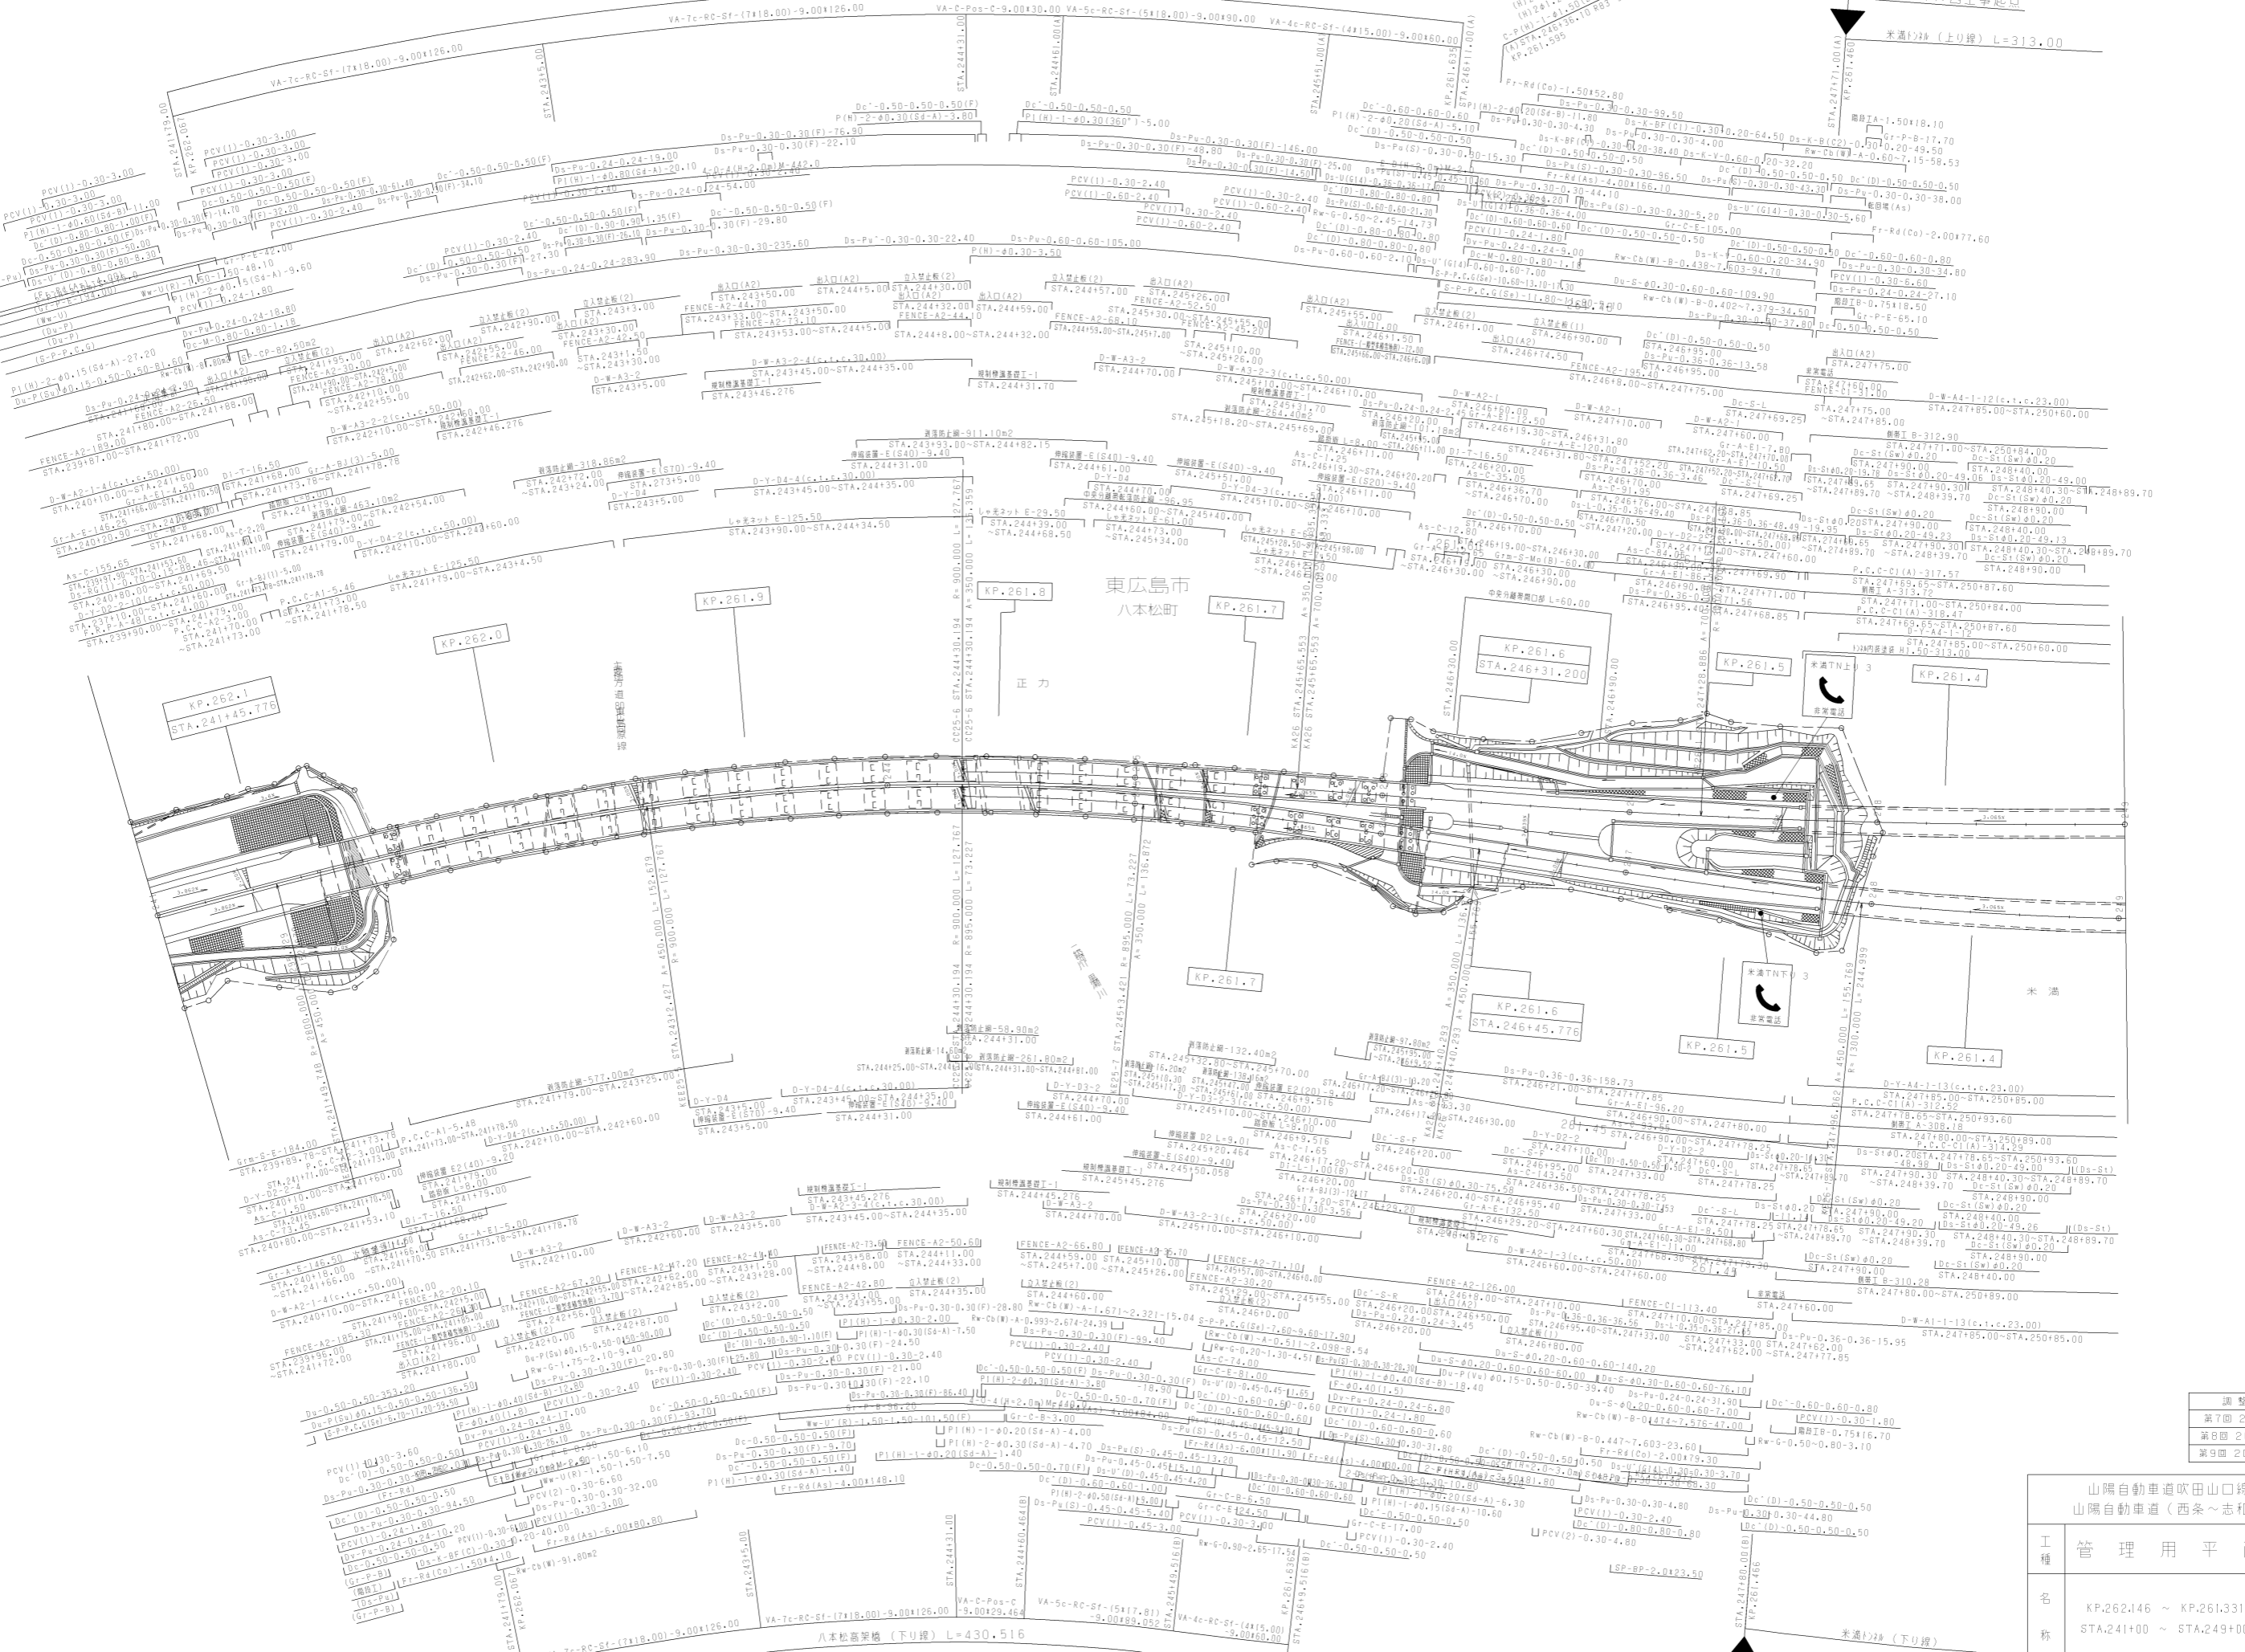

調整年月	適用
第7回 2016年3月	
第8回 2021年03月	
第9回 2022年03月	


山陽自動車道吹田山口線 山陽自動車道(西条~志和)		
工種	管理用平面図	
名称	KP.262.146 ~ KP.261.331 STA.241+00 ~ STA.249+00	縮尺 1/1000
		5 15

西日本高速道路(株)中国支社

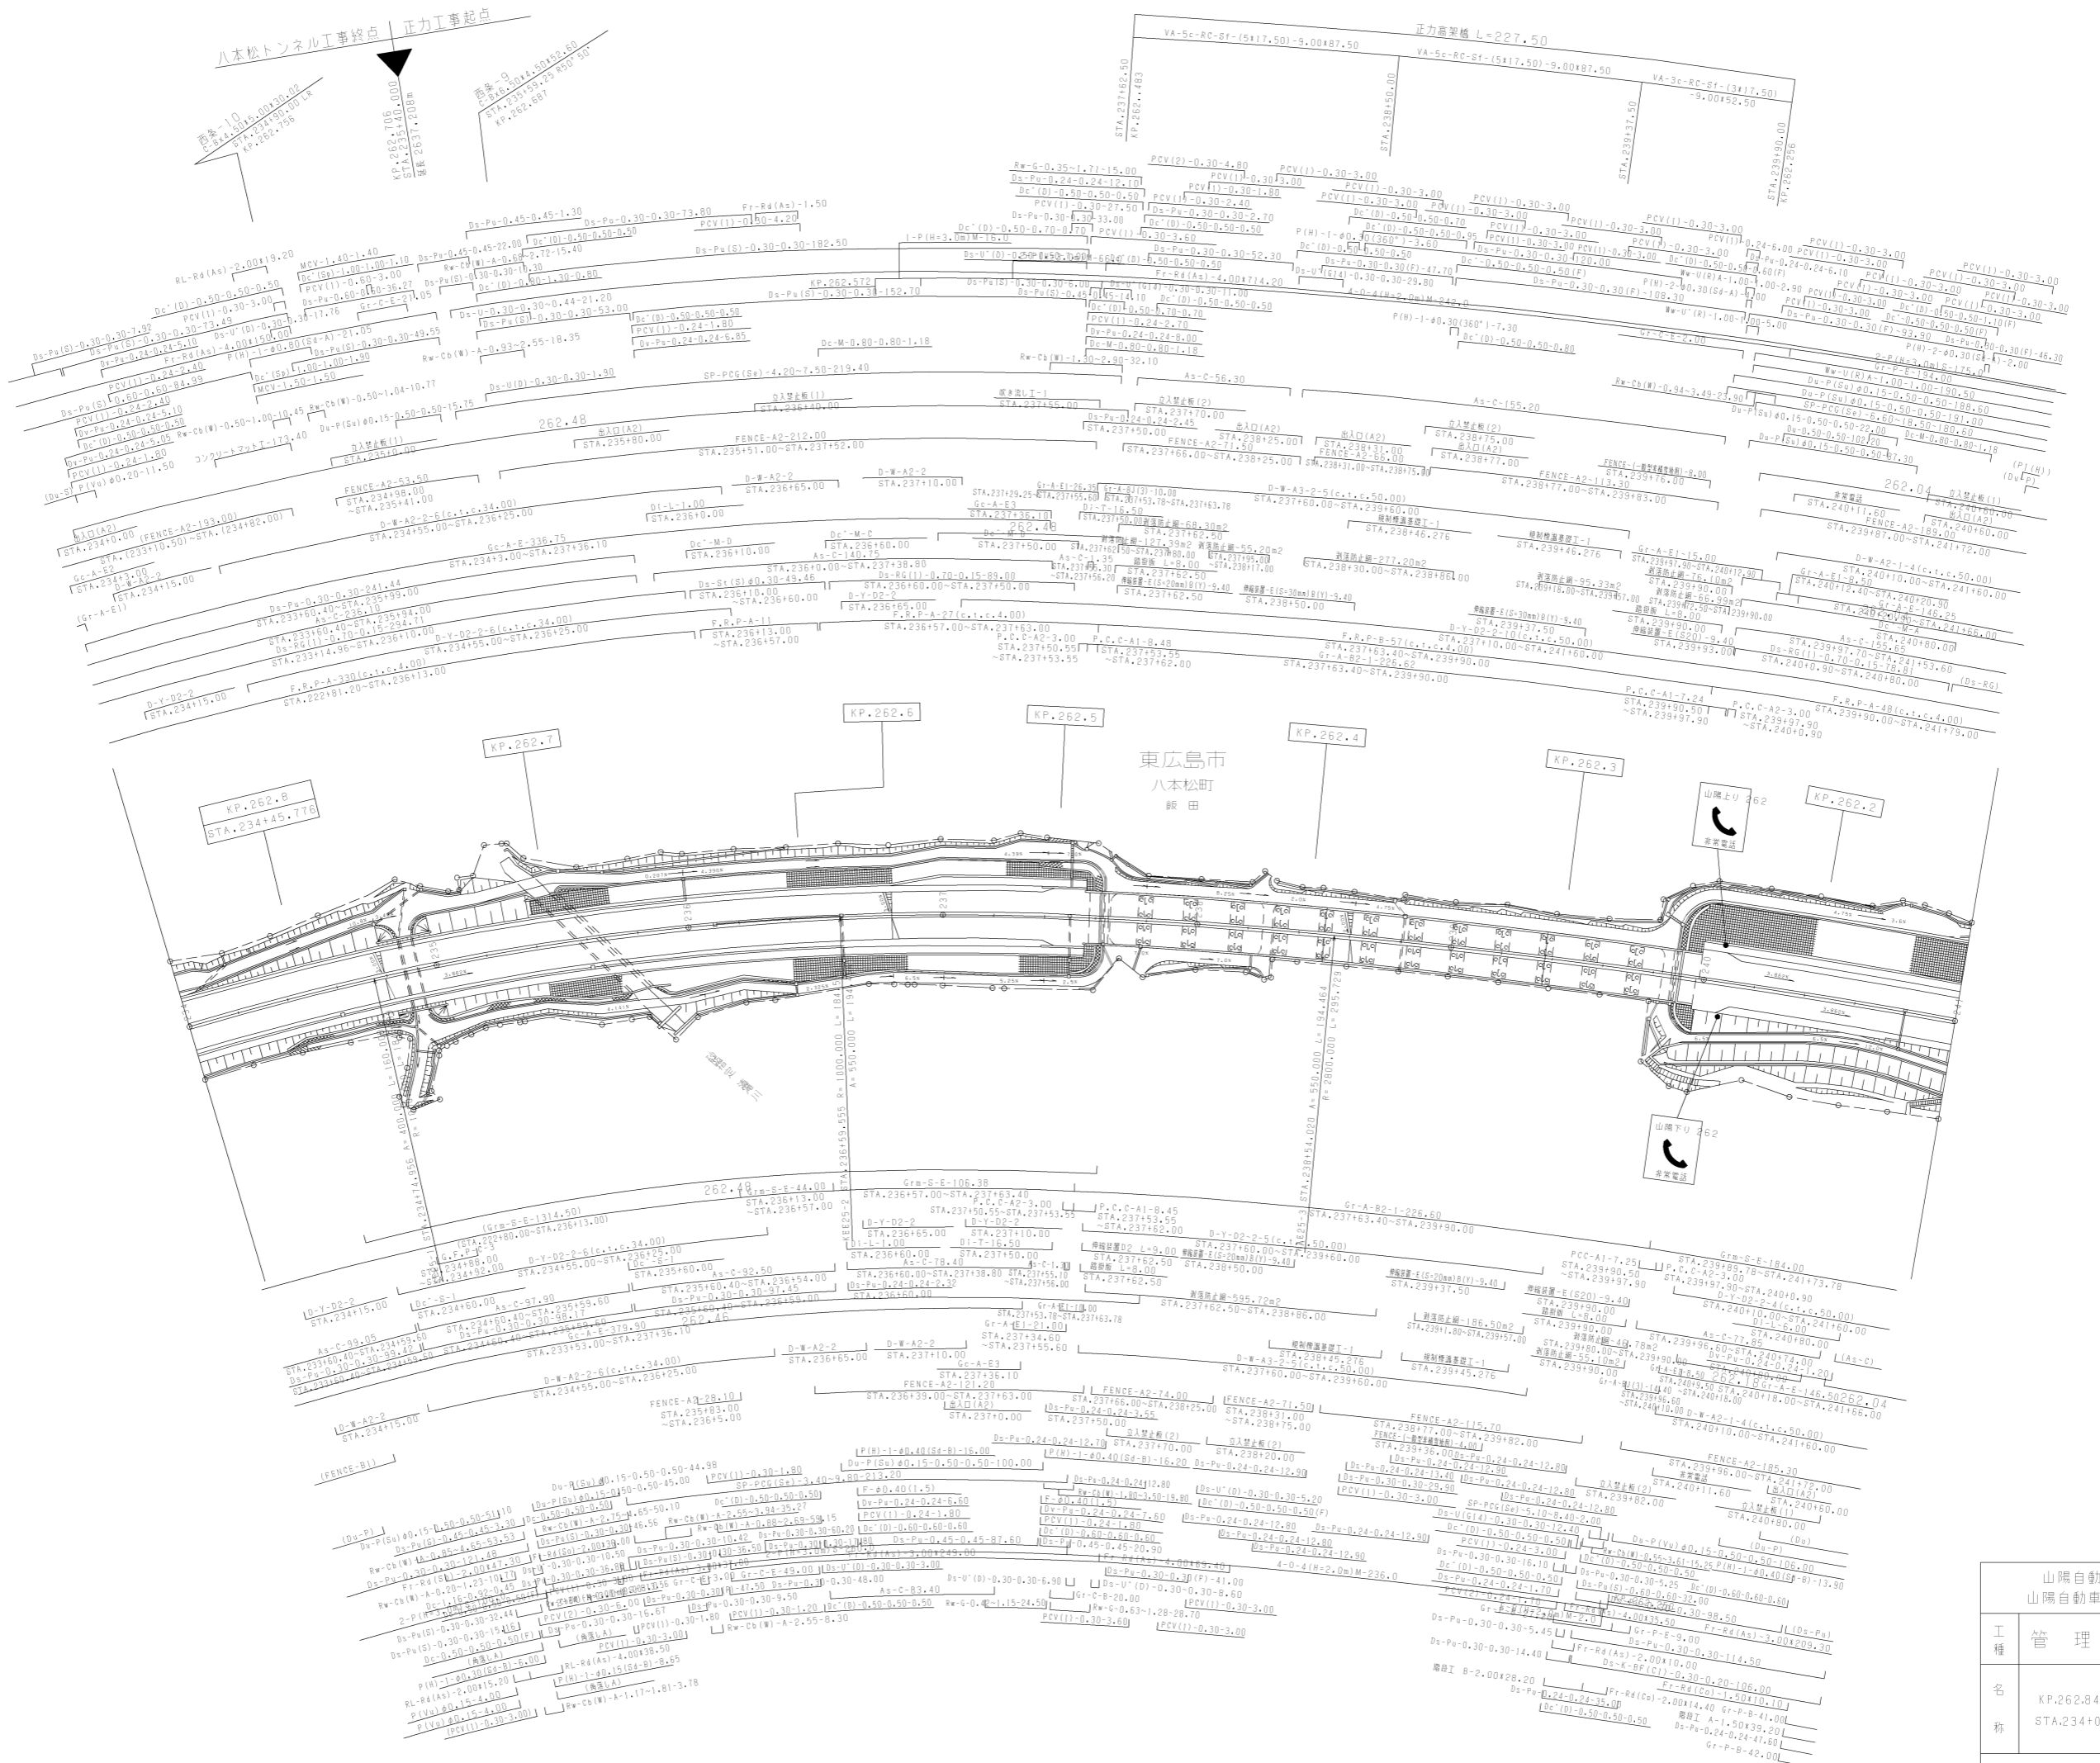


調整年月	適用
第6回 2016年3月	
第7回 2021年03月	
第8回 2022年03月	

山陽自動車道吹田山口線 山陽自動車道(西条~志和)			
工種	管理用平面図	縮尺	1/1000
名称	KP.262.846 ~ KP.262.146 STA.234+00 ~ STA.241+00	幅尺	6 15

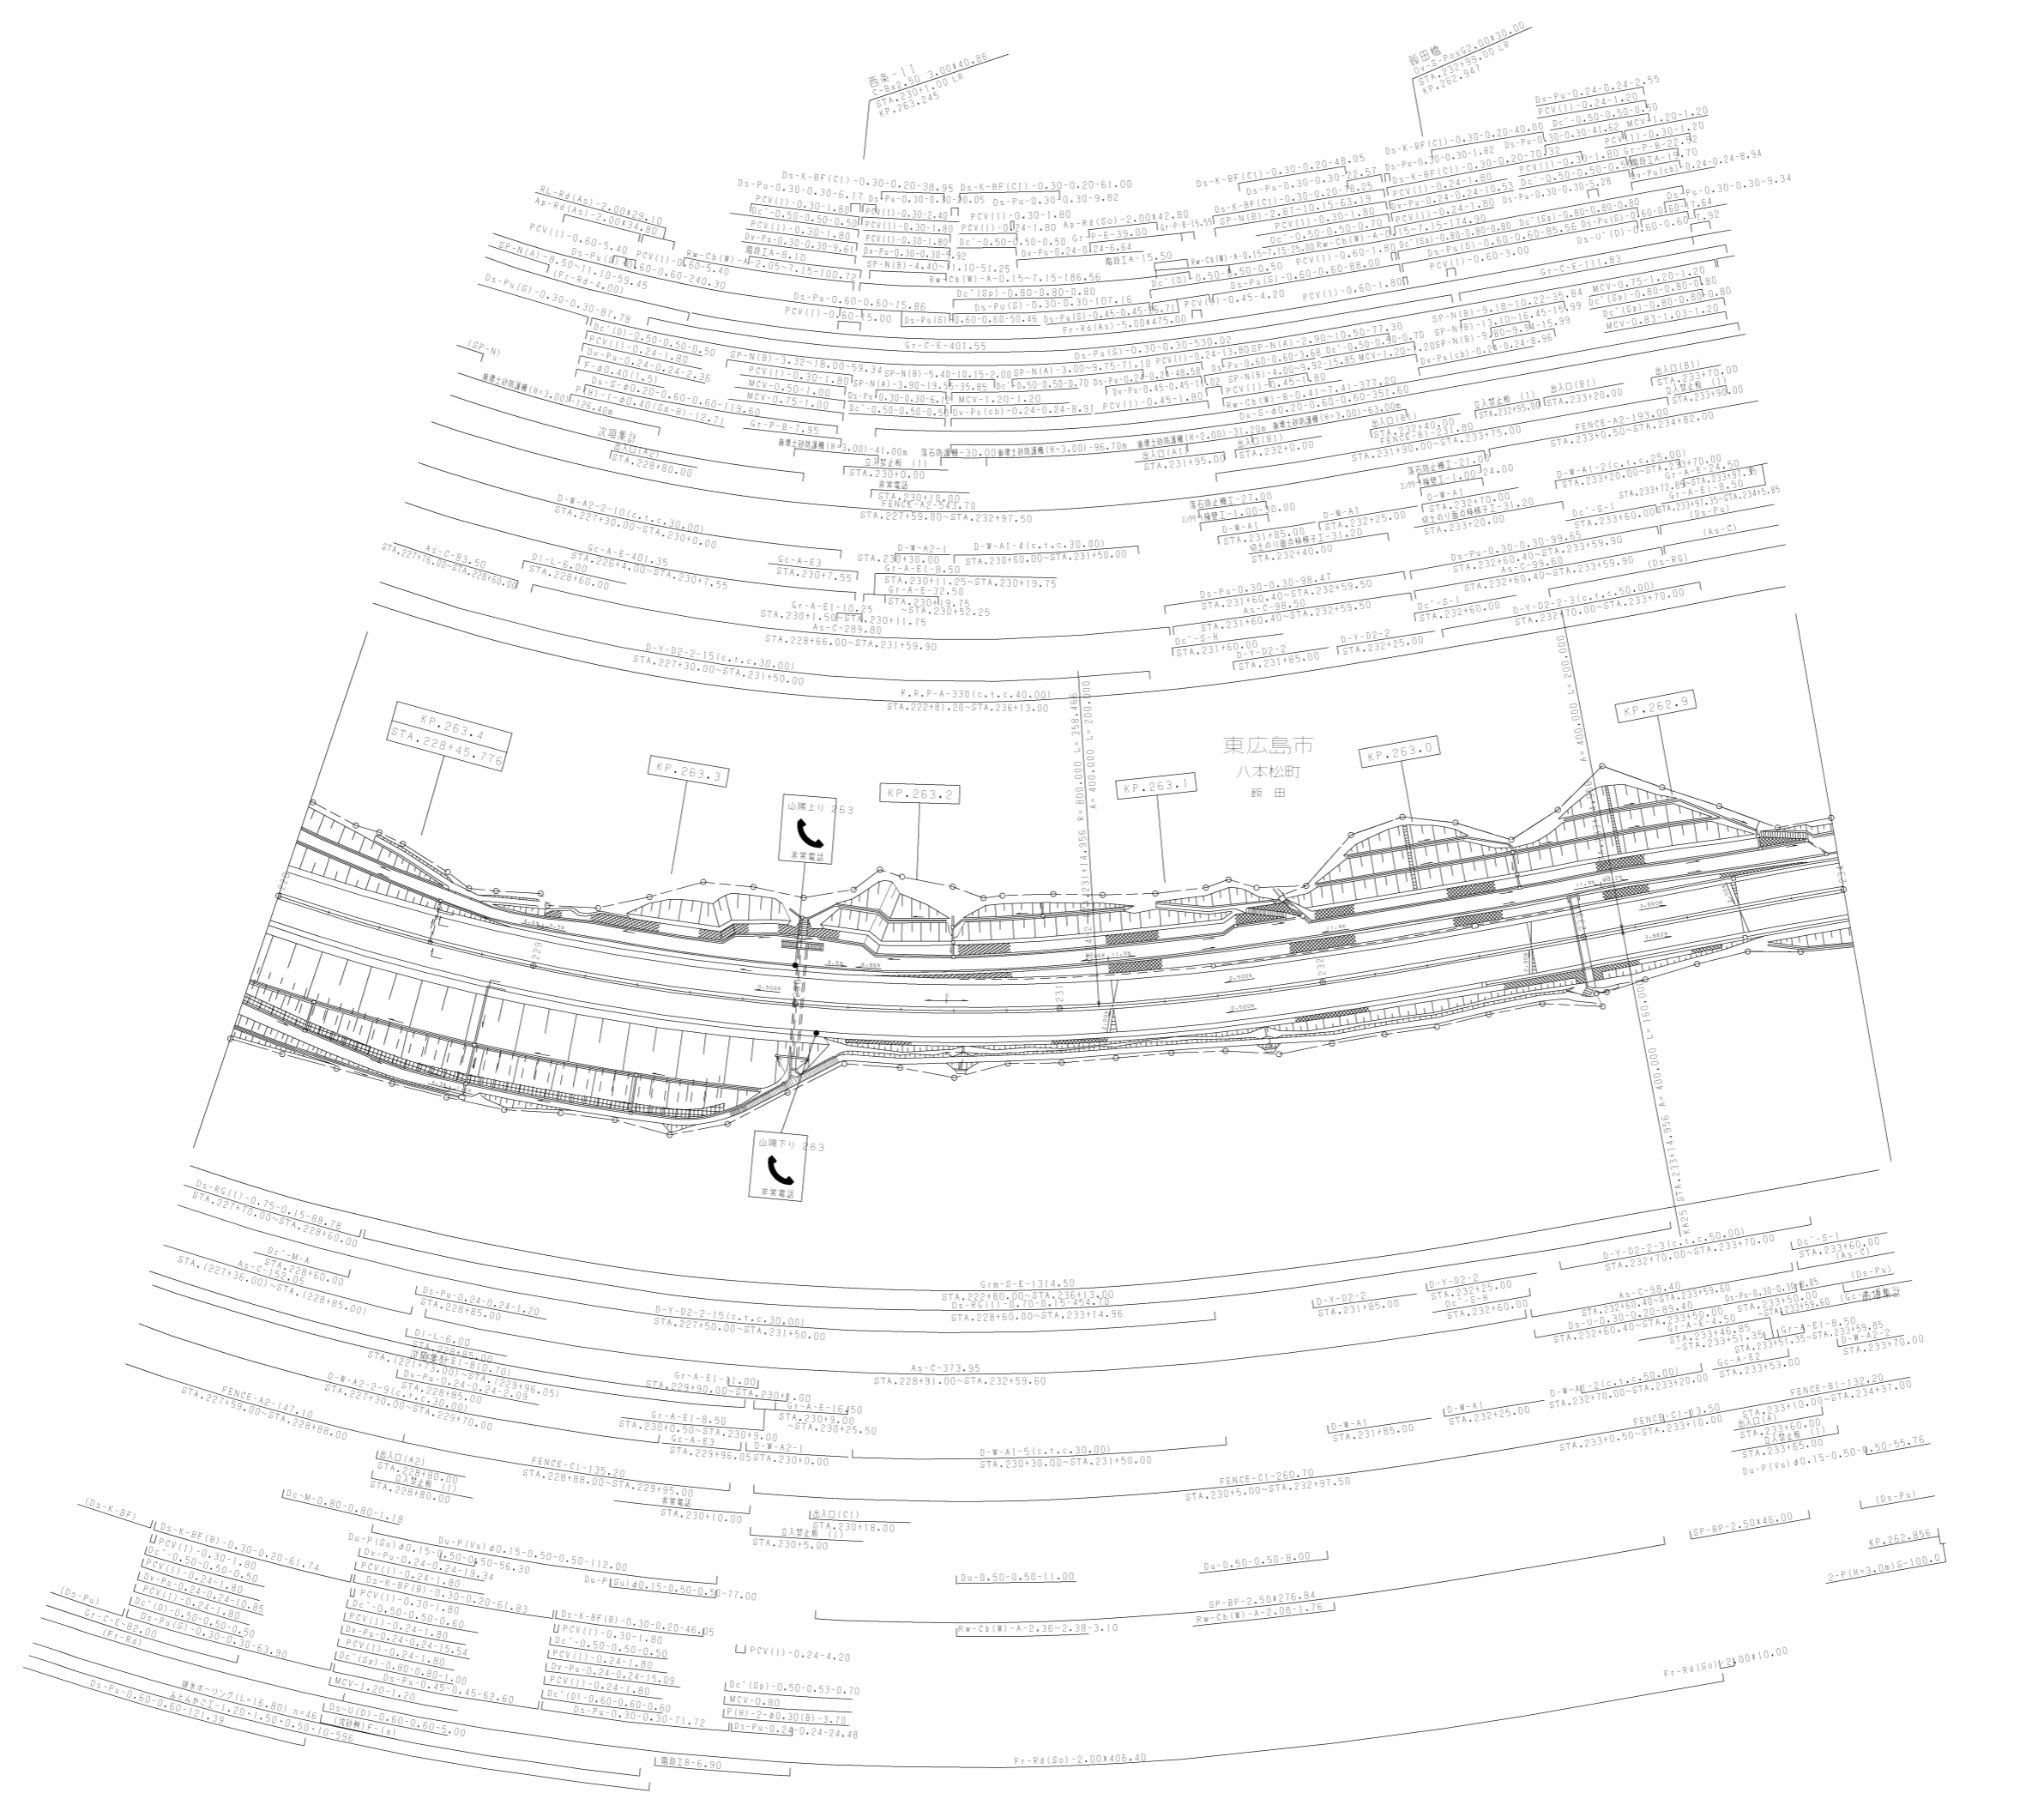


調整年月	適用
第1回 2006年3月	
第2回 2021年03月	
第3回 2022年03月	

山陽自動車道吹田山口線 山陽自動車道(西条~志和)		
工種	管理用平面図	
名称	KP.263.446 ~ KP.262.846 STA.228+00 ~ STA.234+00	縮尺 1/1000 7 15

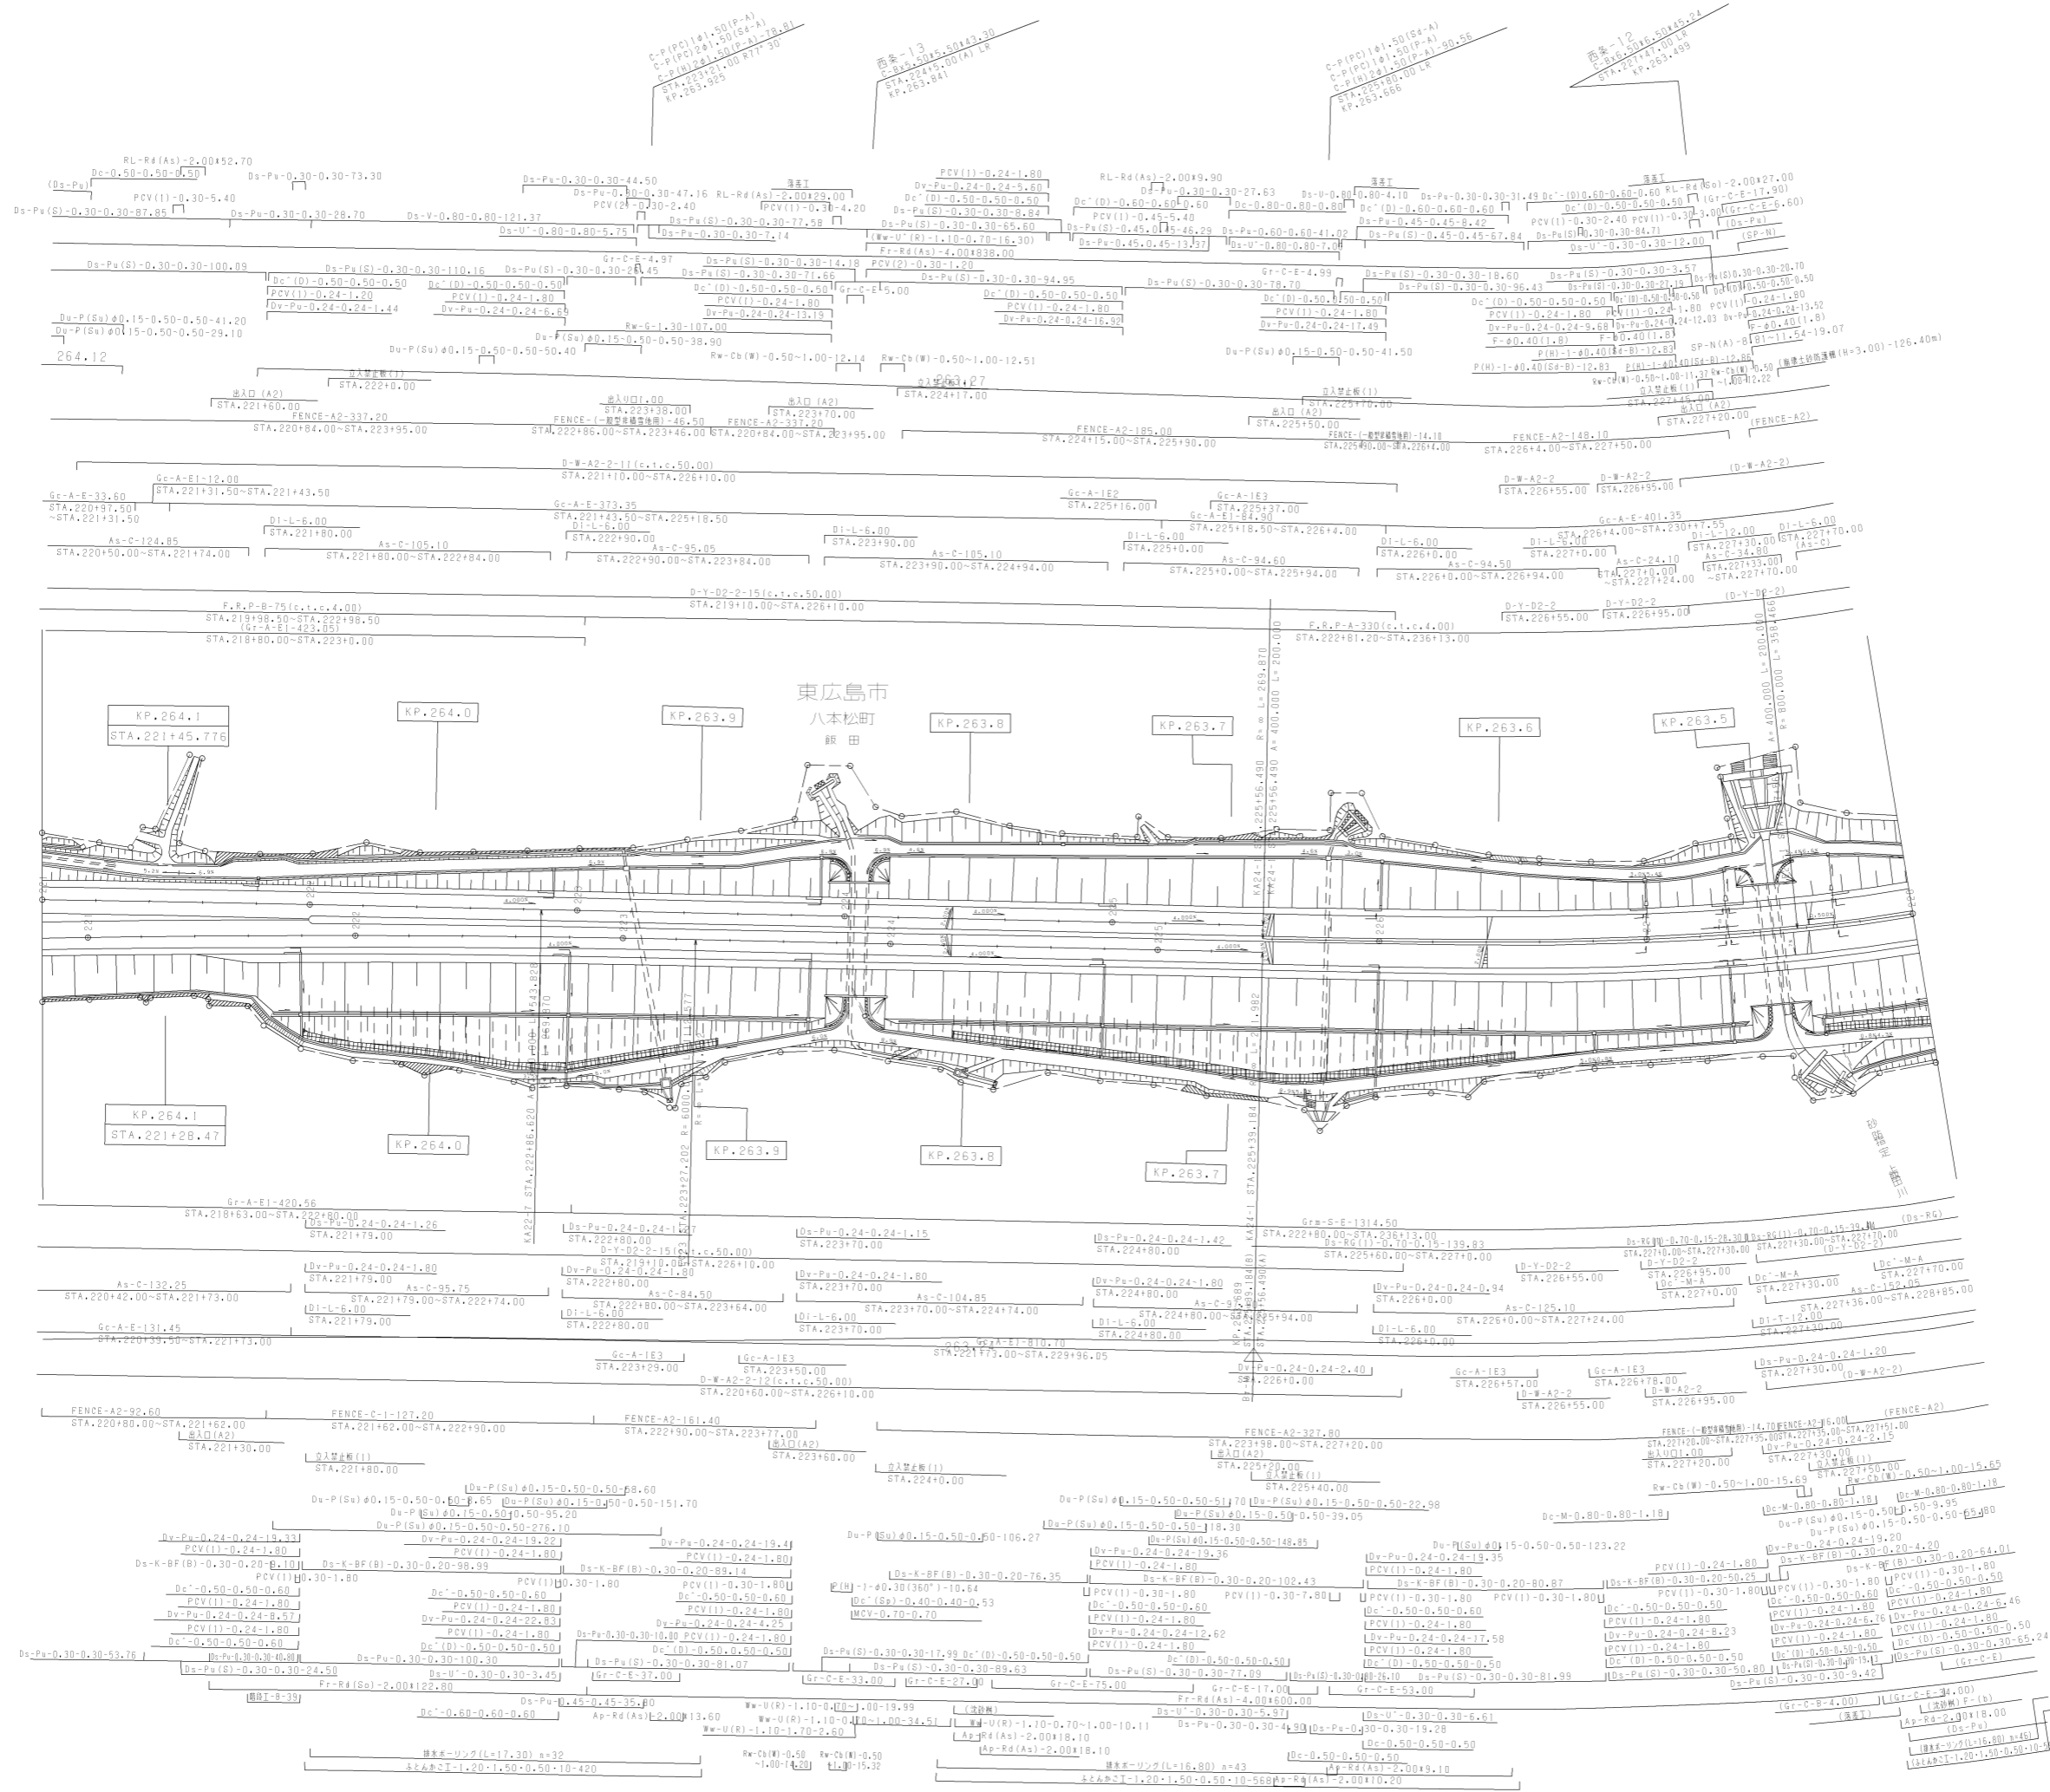


山陽自動車道吹田山口線		
山陽自動車道(西条~志和)		
工種	管理用平面図	
名称	KP.264.146 ~ KP.263.446 STA.221+00 ~ STA.228+00	縮尺 1/1000
		8 15

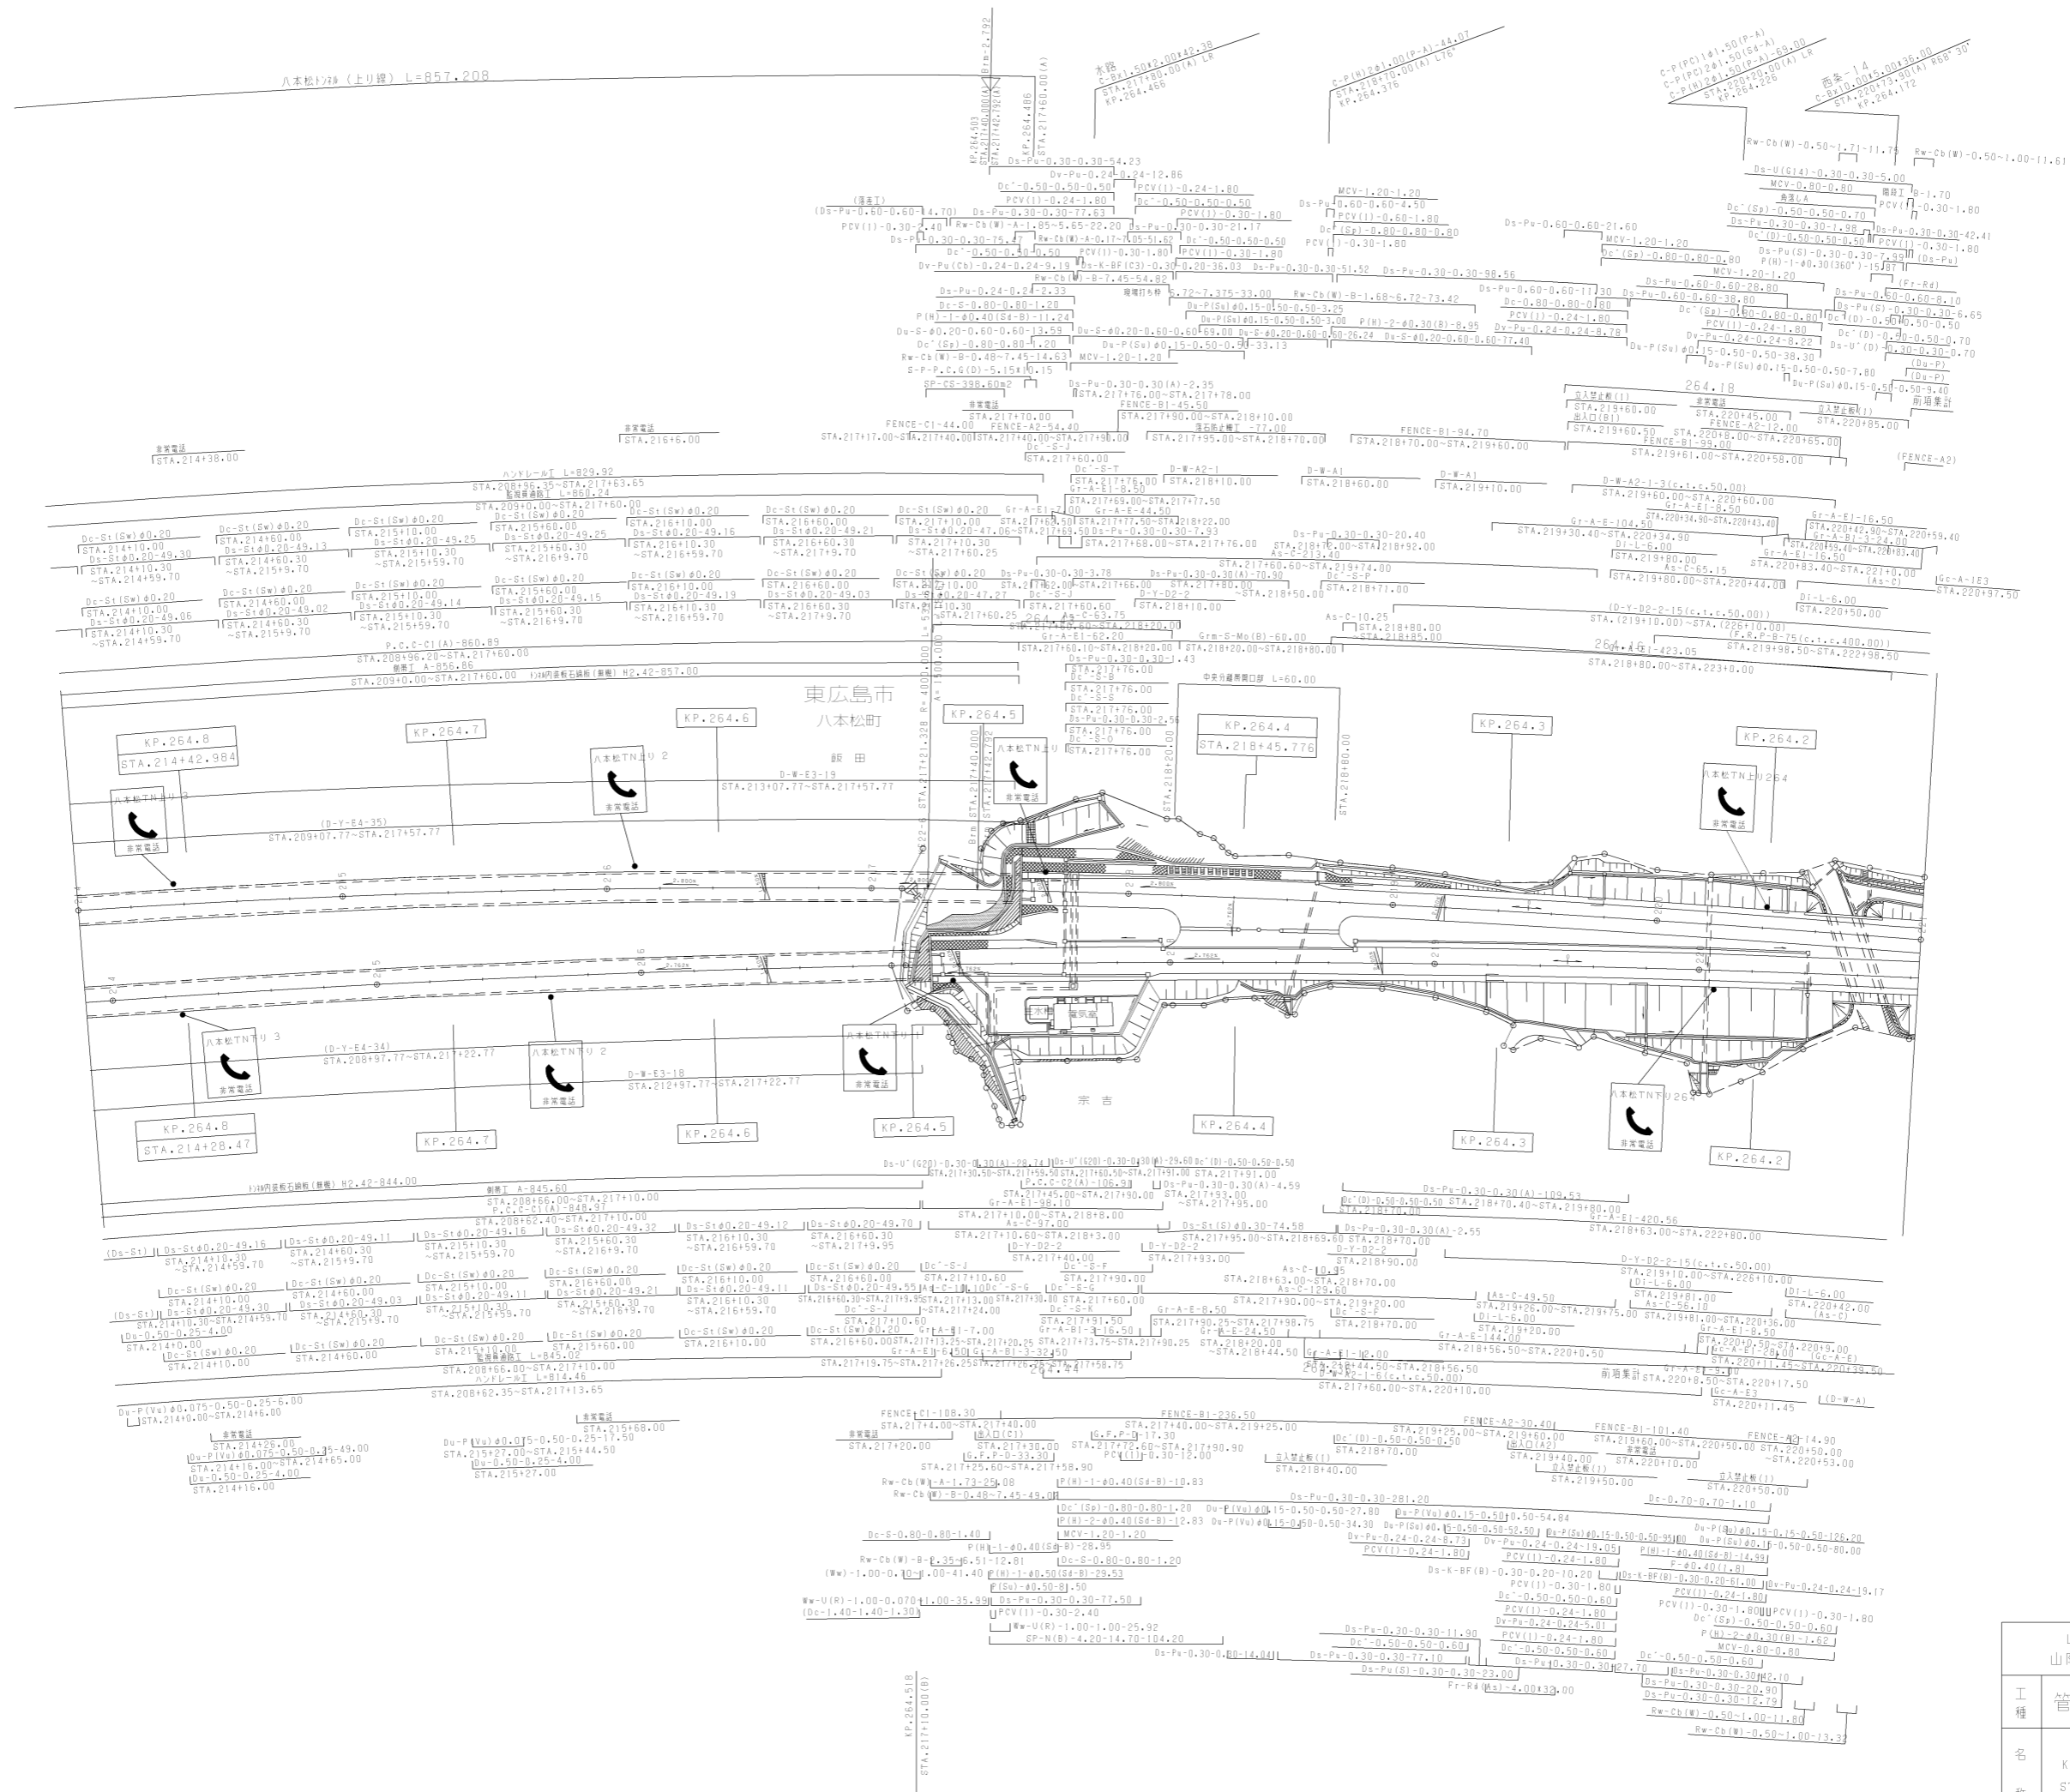


調整年月	適用
第4回 2017年3月	
第5回 2018年3月	
第6回 2021年03月	

山陽自動車道吹田山口線 山陽自動車道(西条~志和)		
工種	管理用平面図	
名称	KP.264.843 ~ KP.264.146 STA.214+00 ~ STA.221+00	縮尺 1/1000 9 15

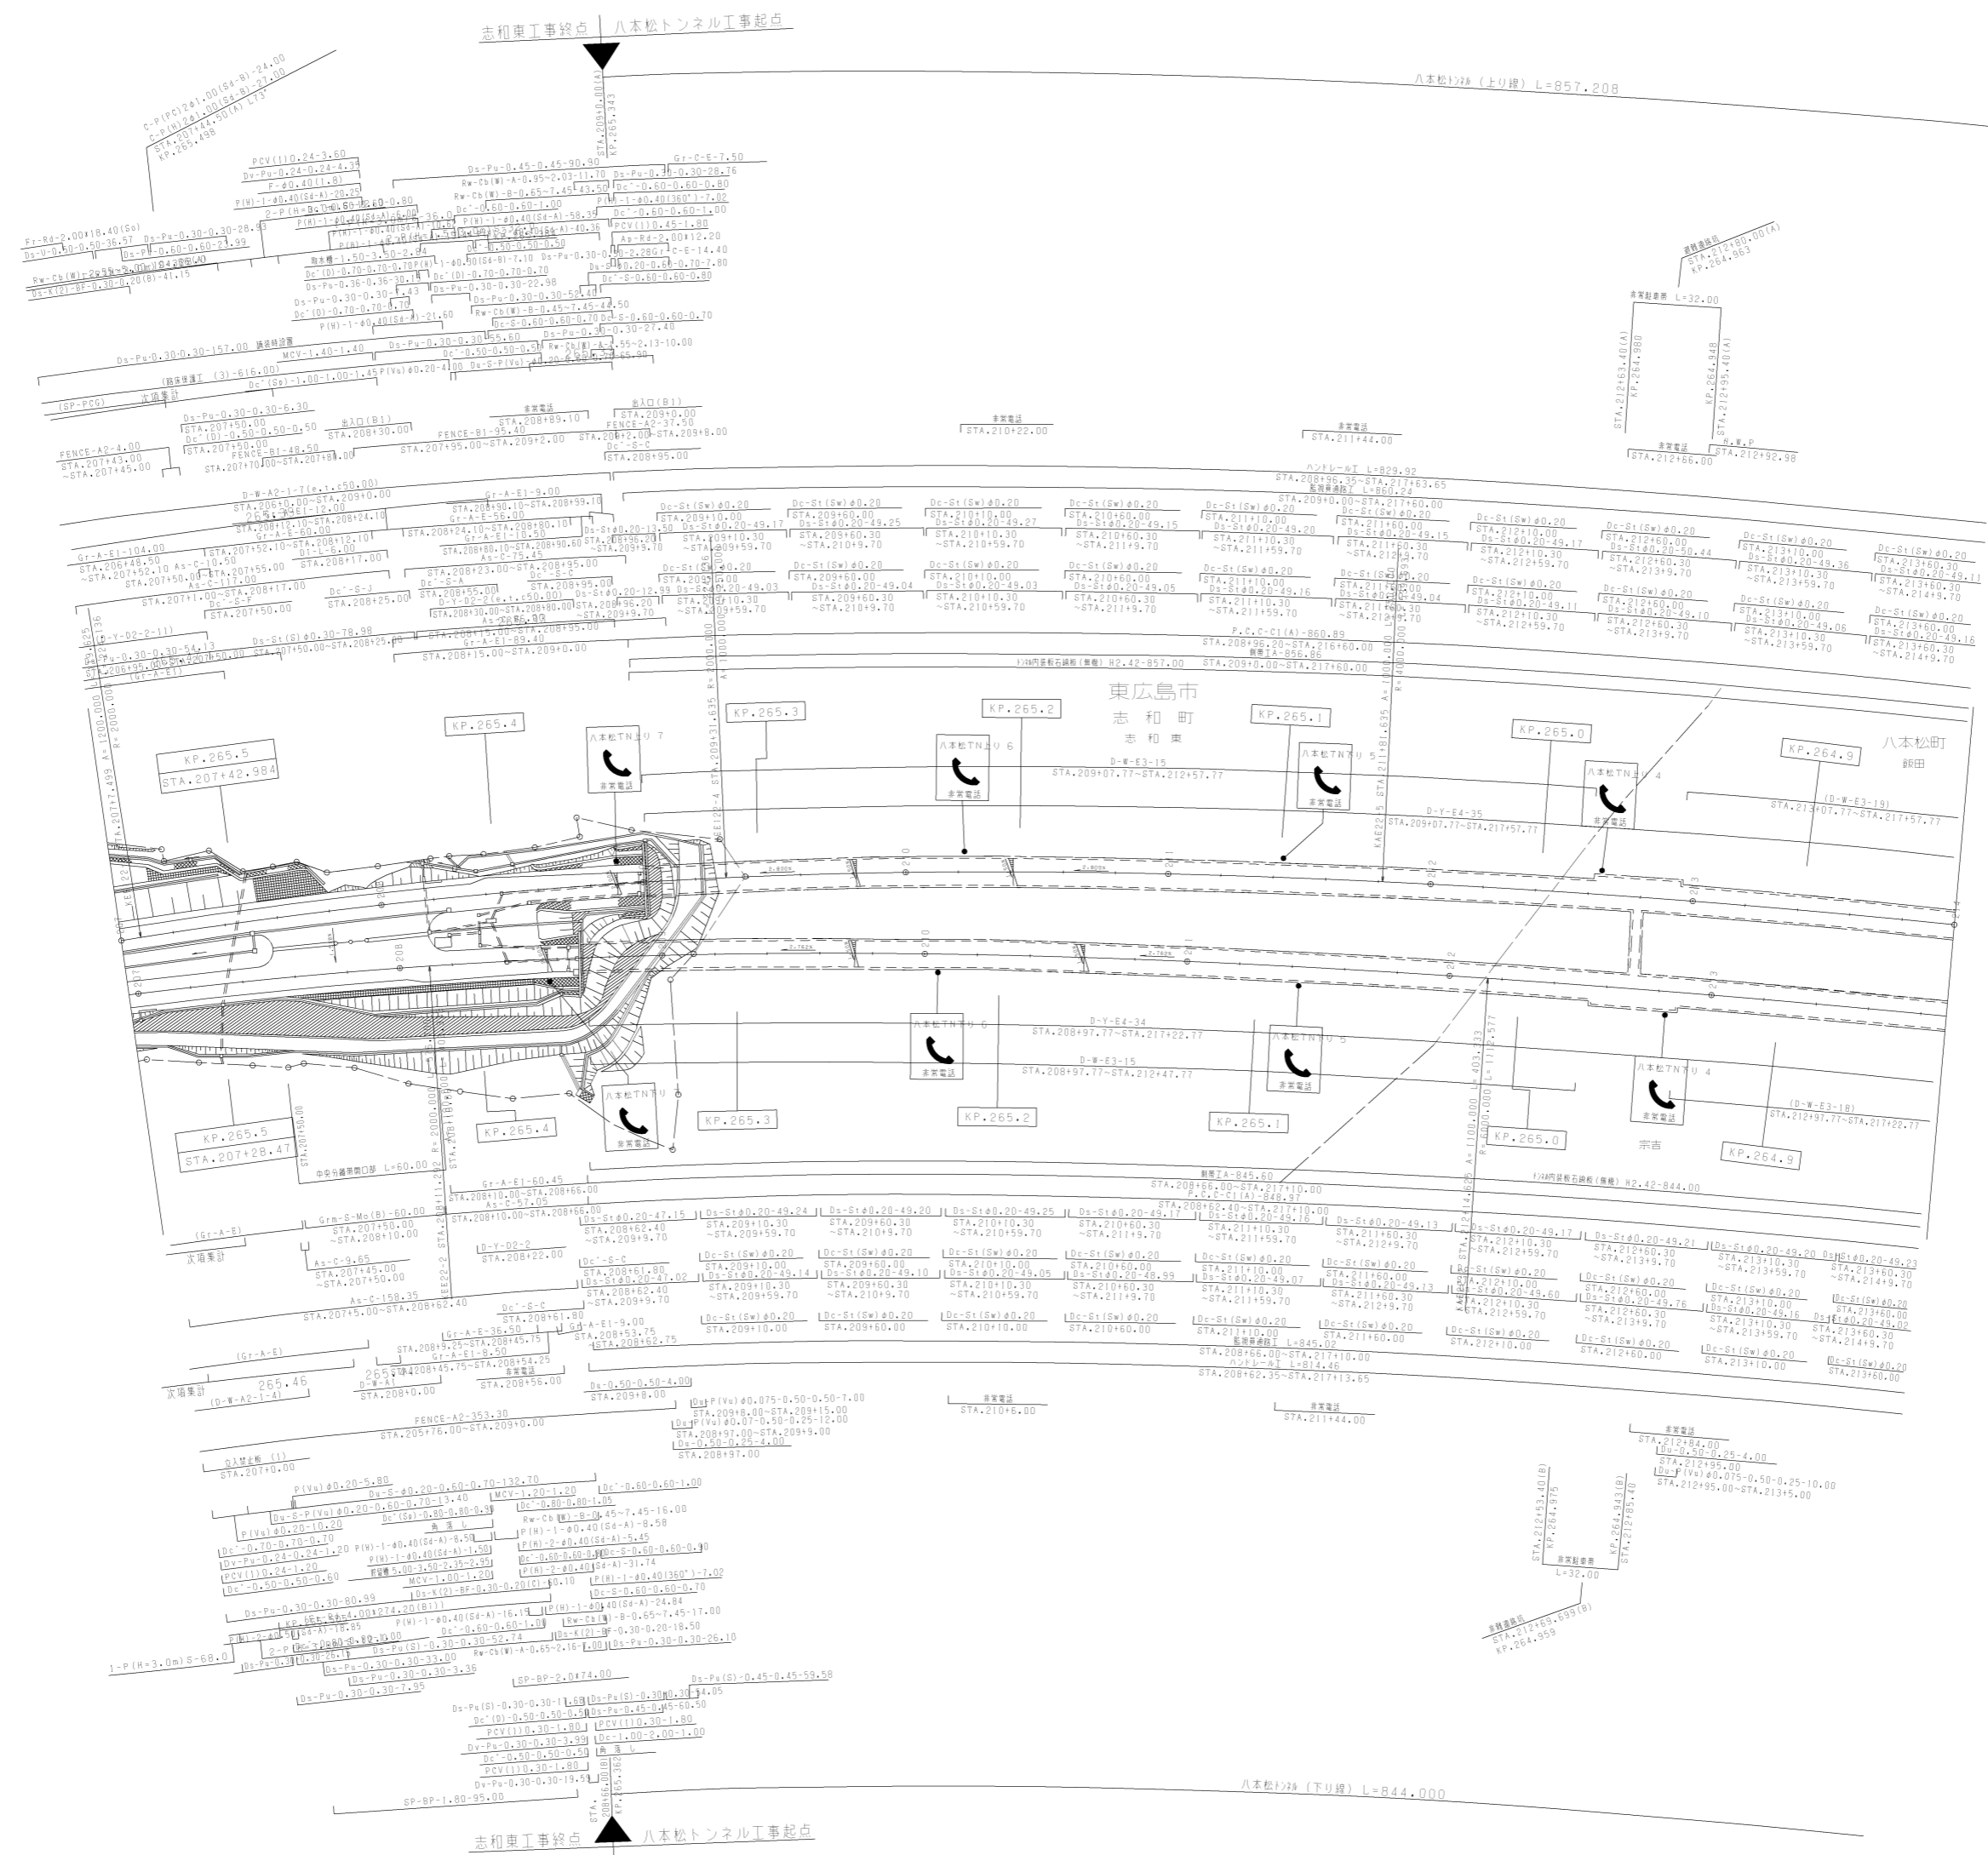


調整年月	適用
第3回 2017年3月	
第4回 2018年3月	
第5回 2021年03月	

山陽自動車道吹田山口線 山陽自動車道(西条~志和)		
工種	管理用平面図	
名称	KP.265.543 ~ KP.264.843 STA.207+00 ~ STA.214+00	縮尺 1/1000 15
西日本高速道路(株)中国支社		

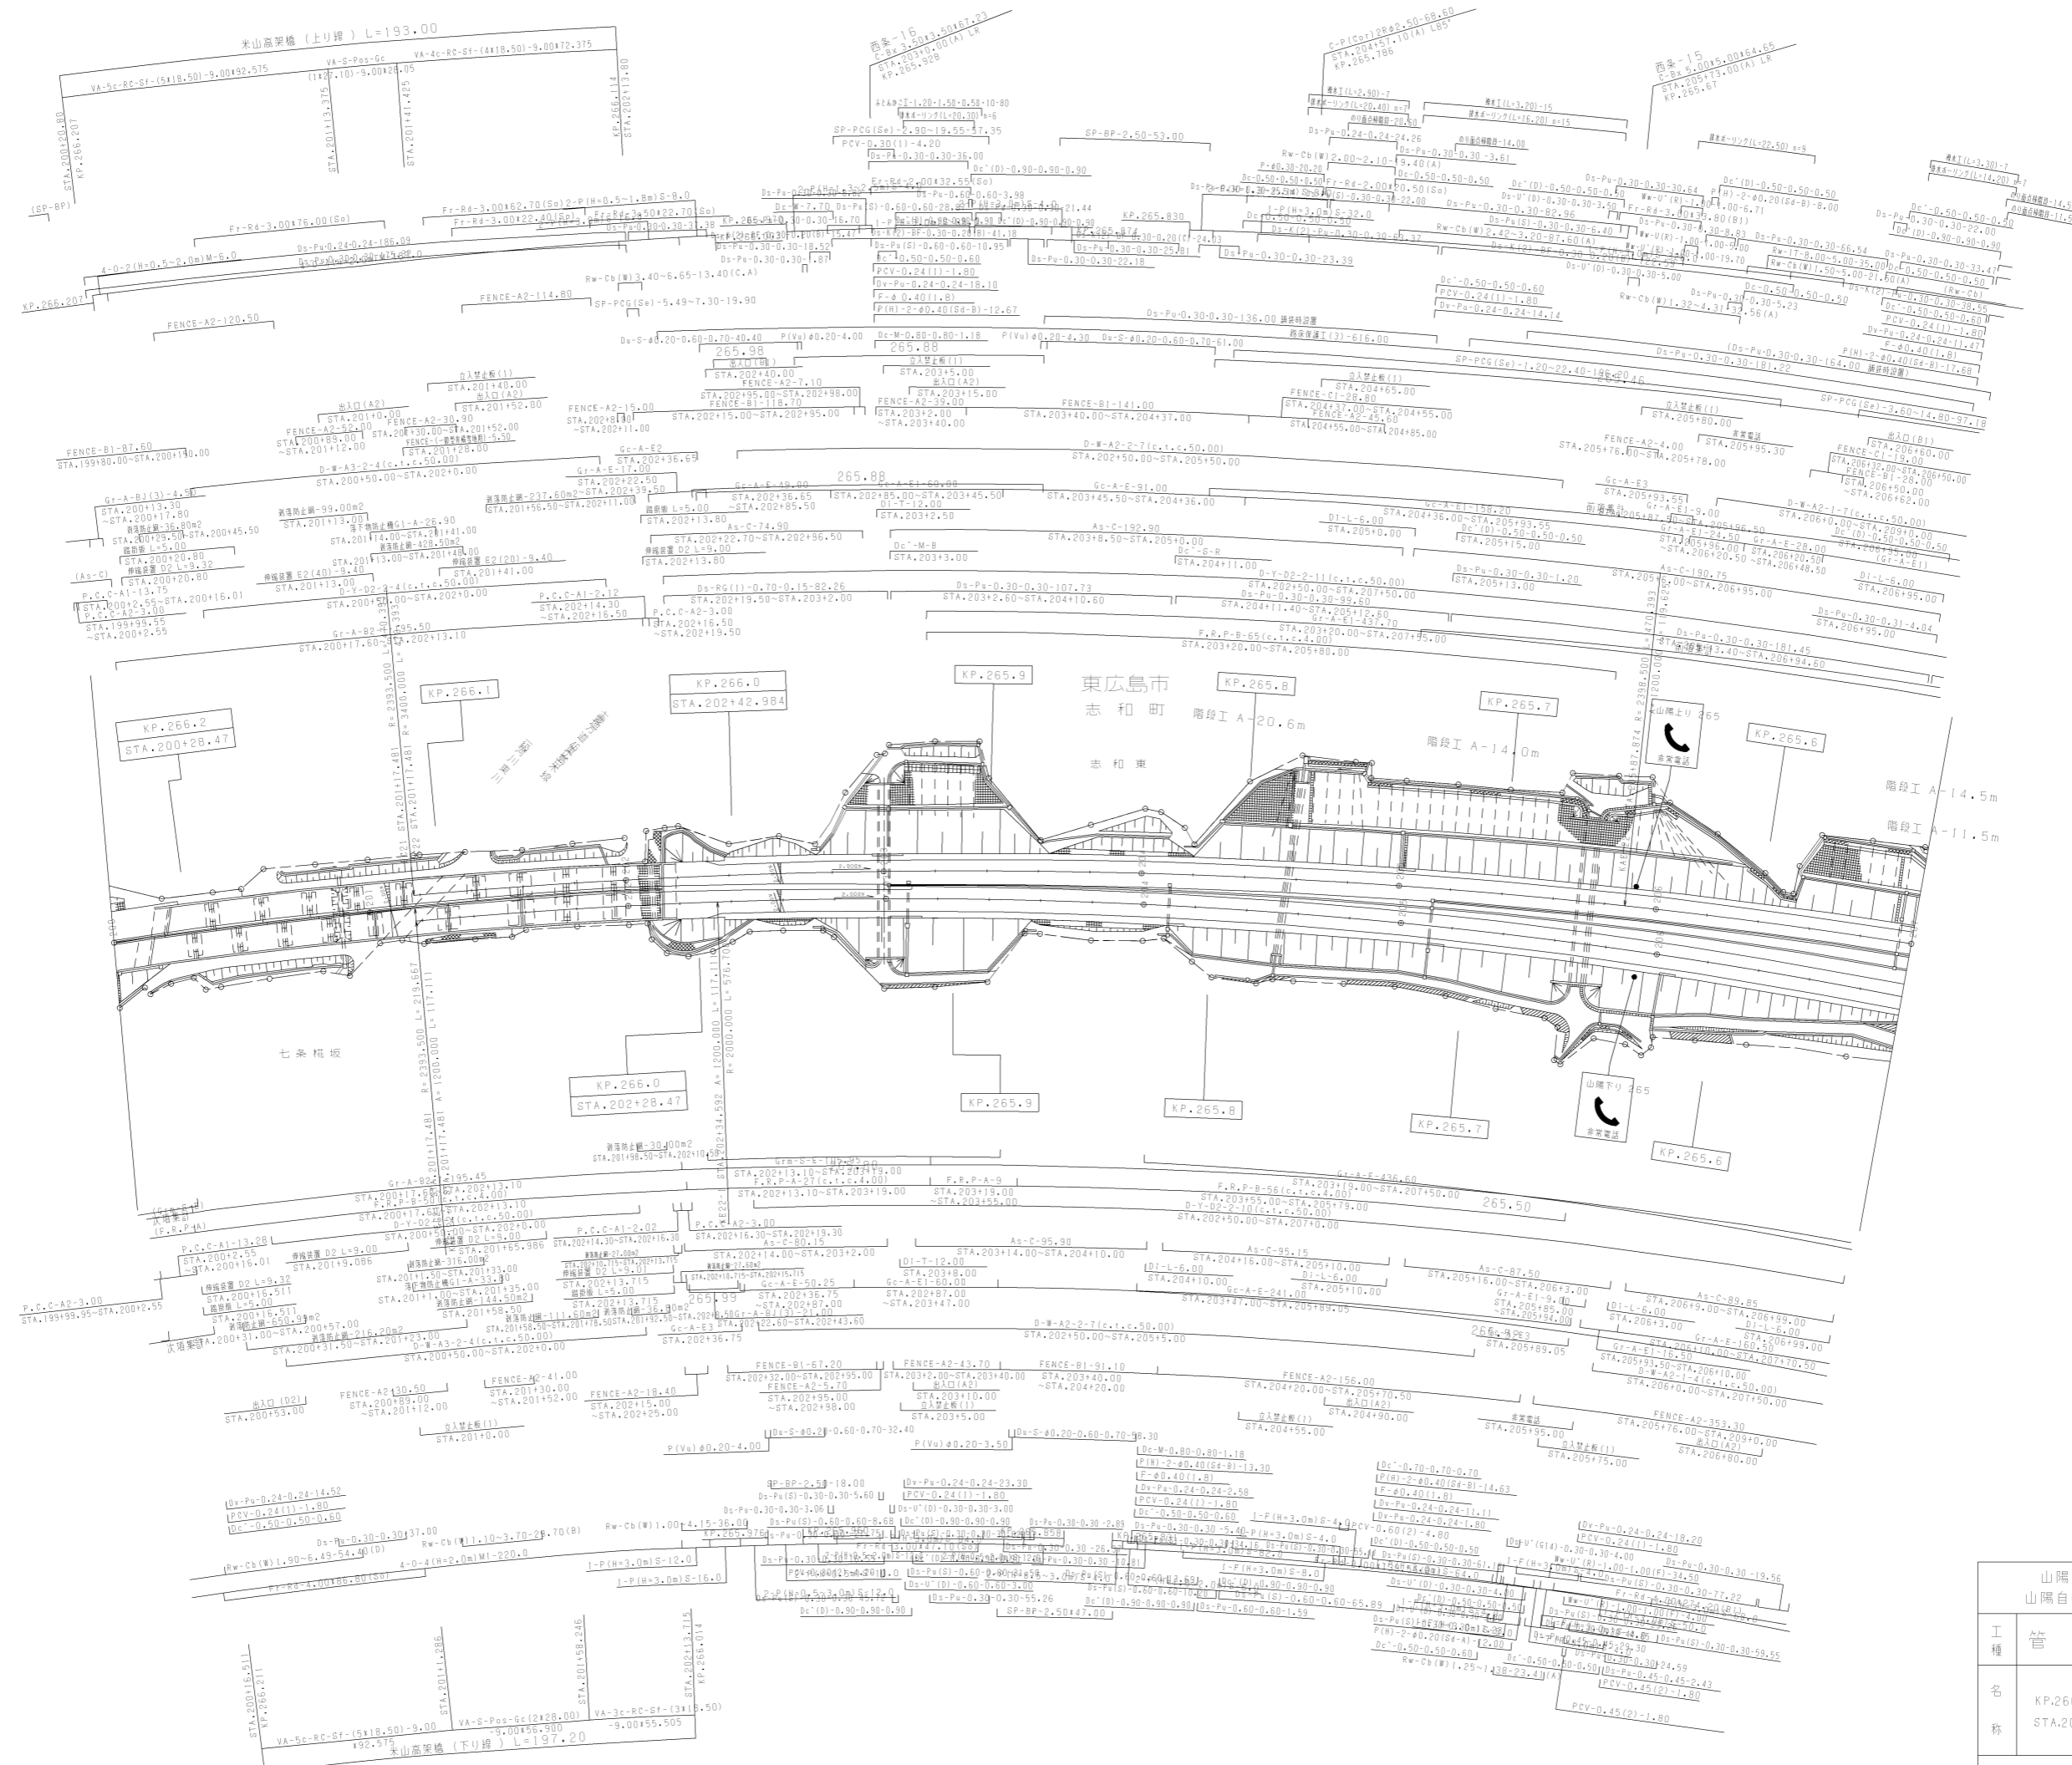


調整年月	適用
第6回 2015年3月	
第7回 2016年3月	
第8回 2022年03月	

山陽自動車道吹田山口線 山陽自動車道(西条~志和)		
工種	管理用平面図	
名称	KP.266.228 ~ KP.265.542 STA.200+00 ~ STA.207+00	縮尺 1/1000
		11 15

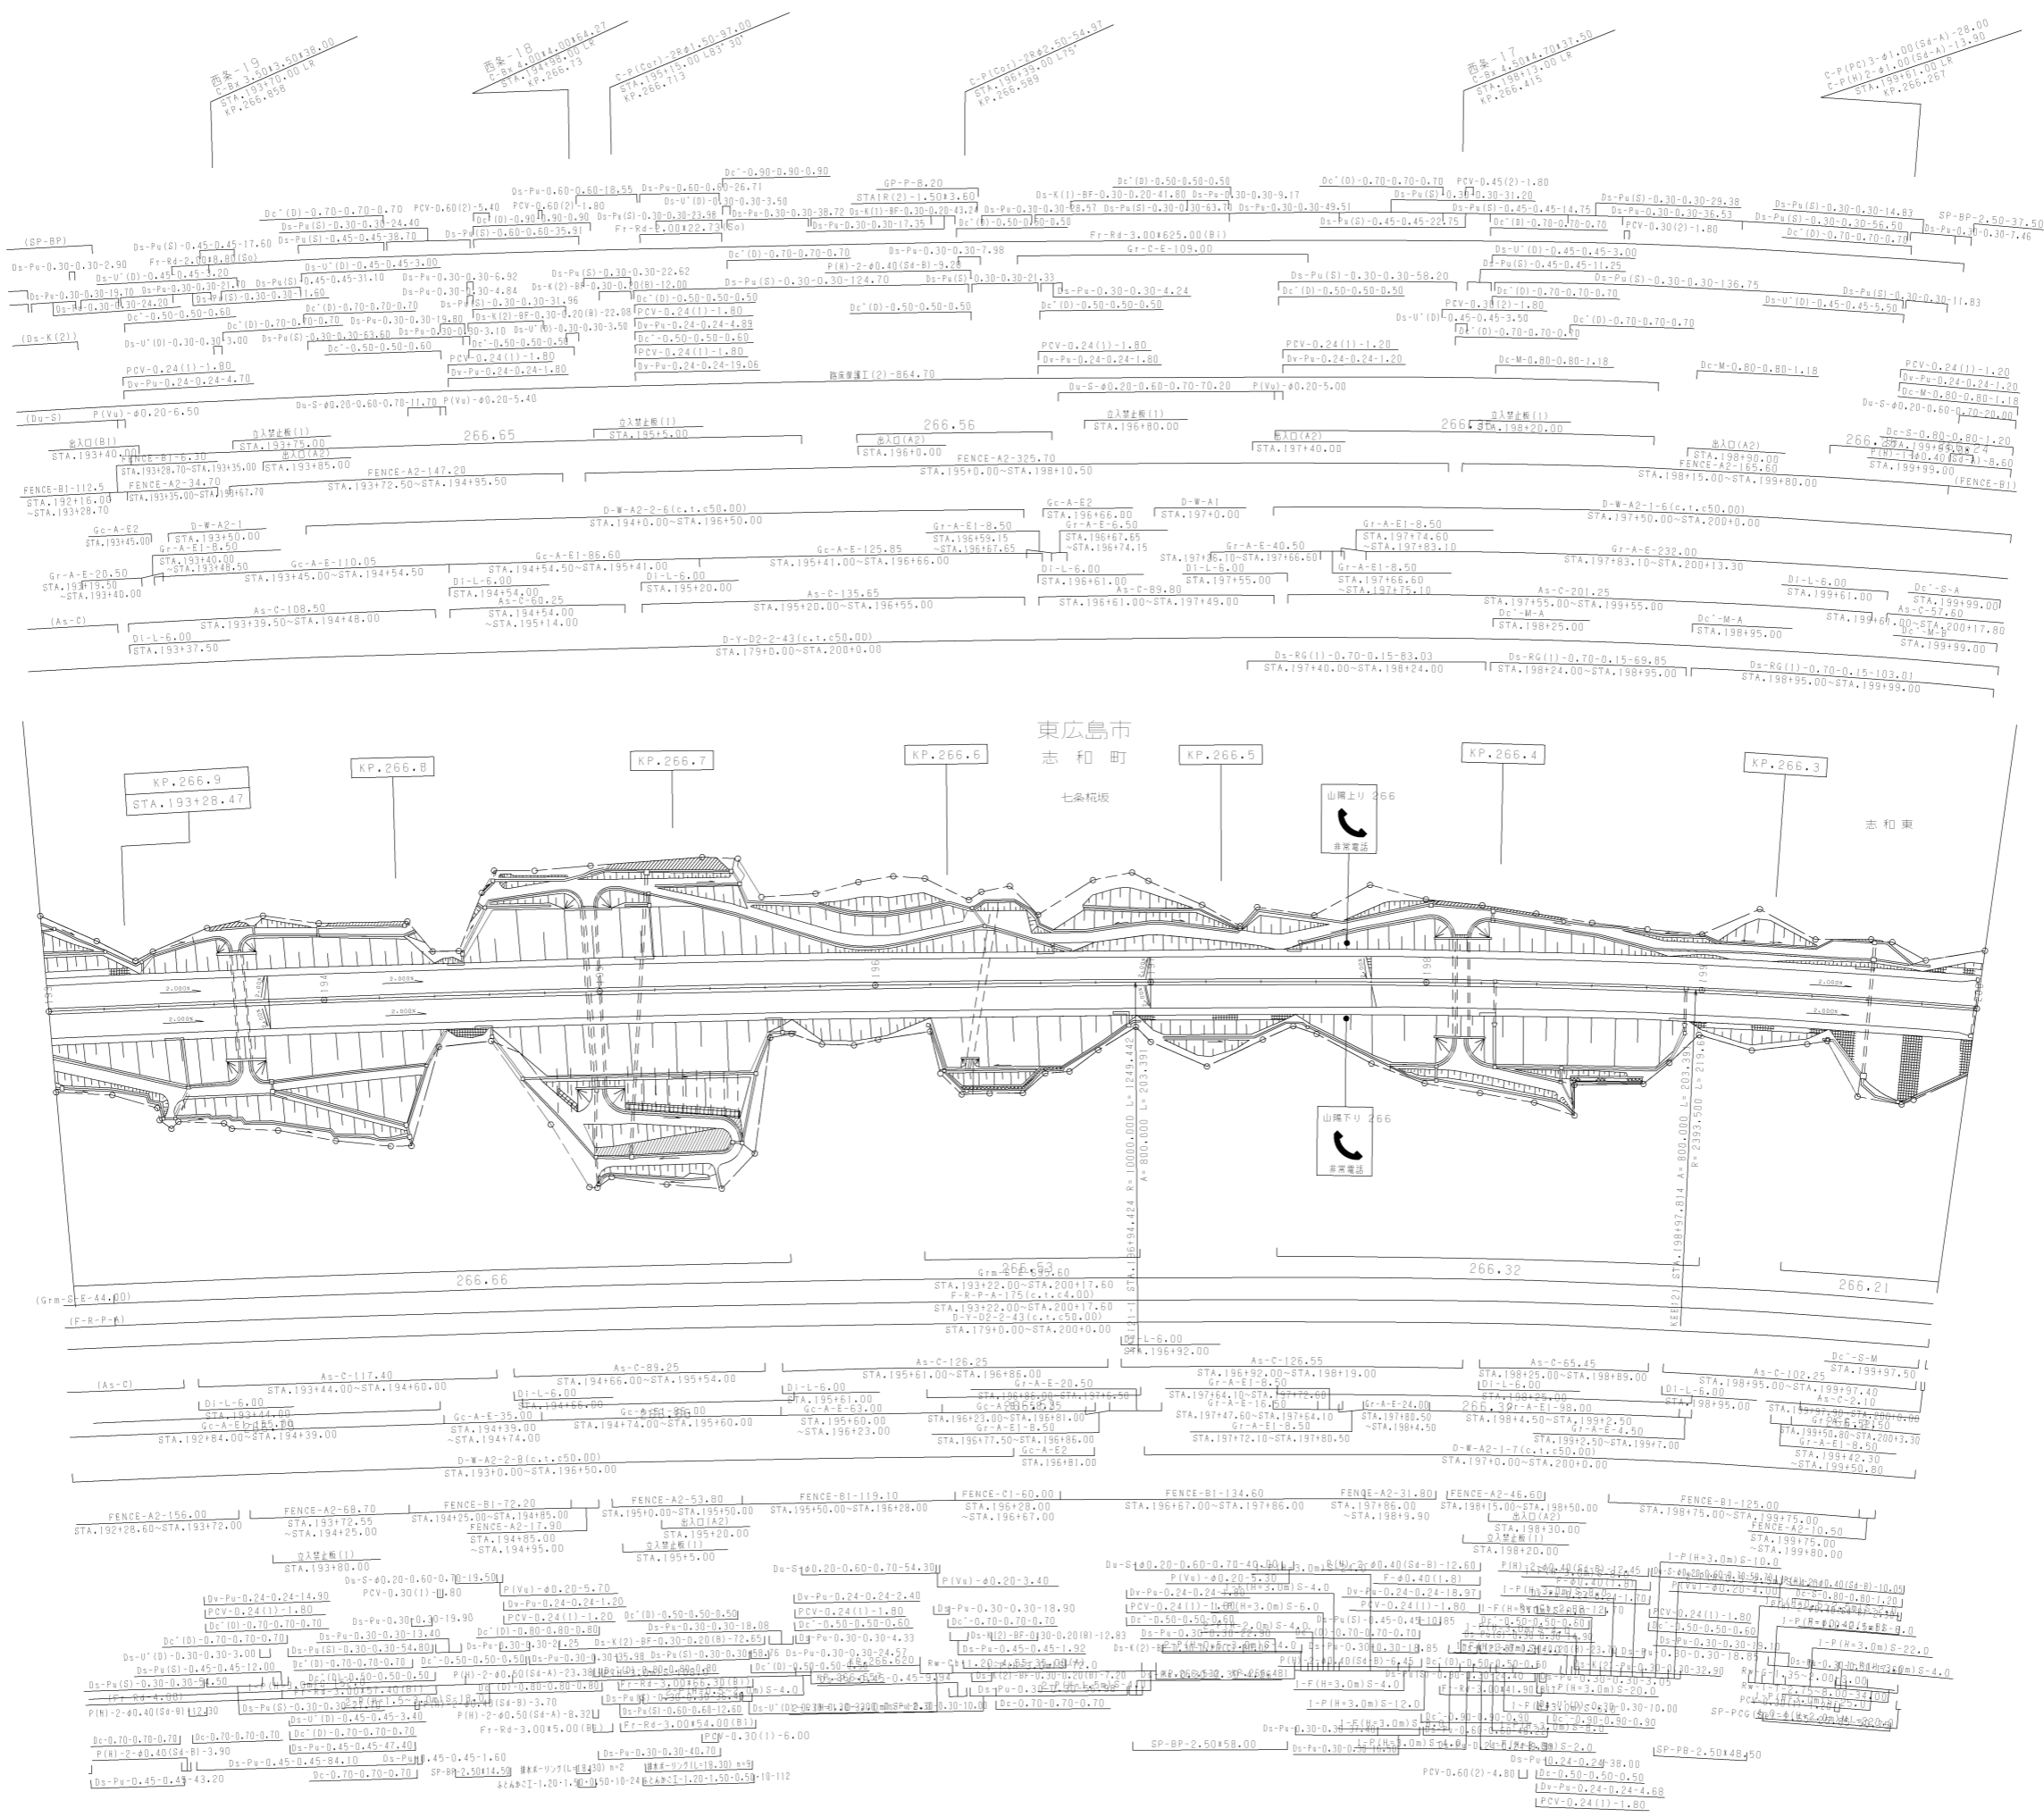


調整年月	適用
第2回 2011年3月	
第3回 2021年03月	
第4回 2022年03月	

山陽自動車道吹田山口線 山陽自動車道(西条~志和)			
工種	管理用平面図		
名称	KP.266.928 ~ KP.266.228 STA.193+00 ~ STA.200+00	縮尺	1/1000
			12 15
西日本高速道路(株)中国支社			

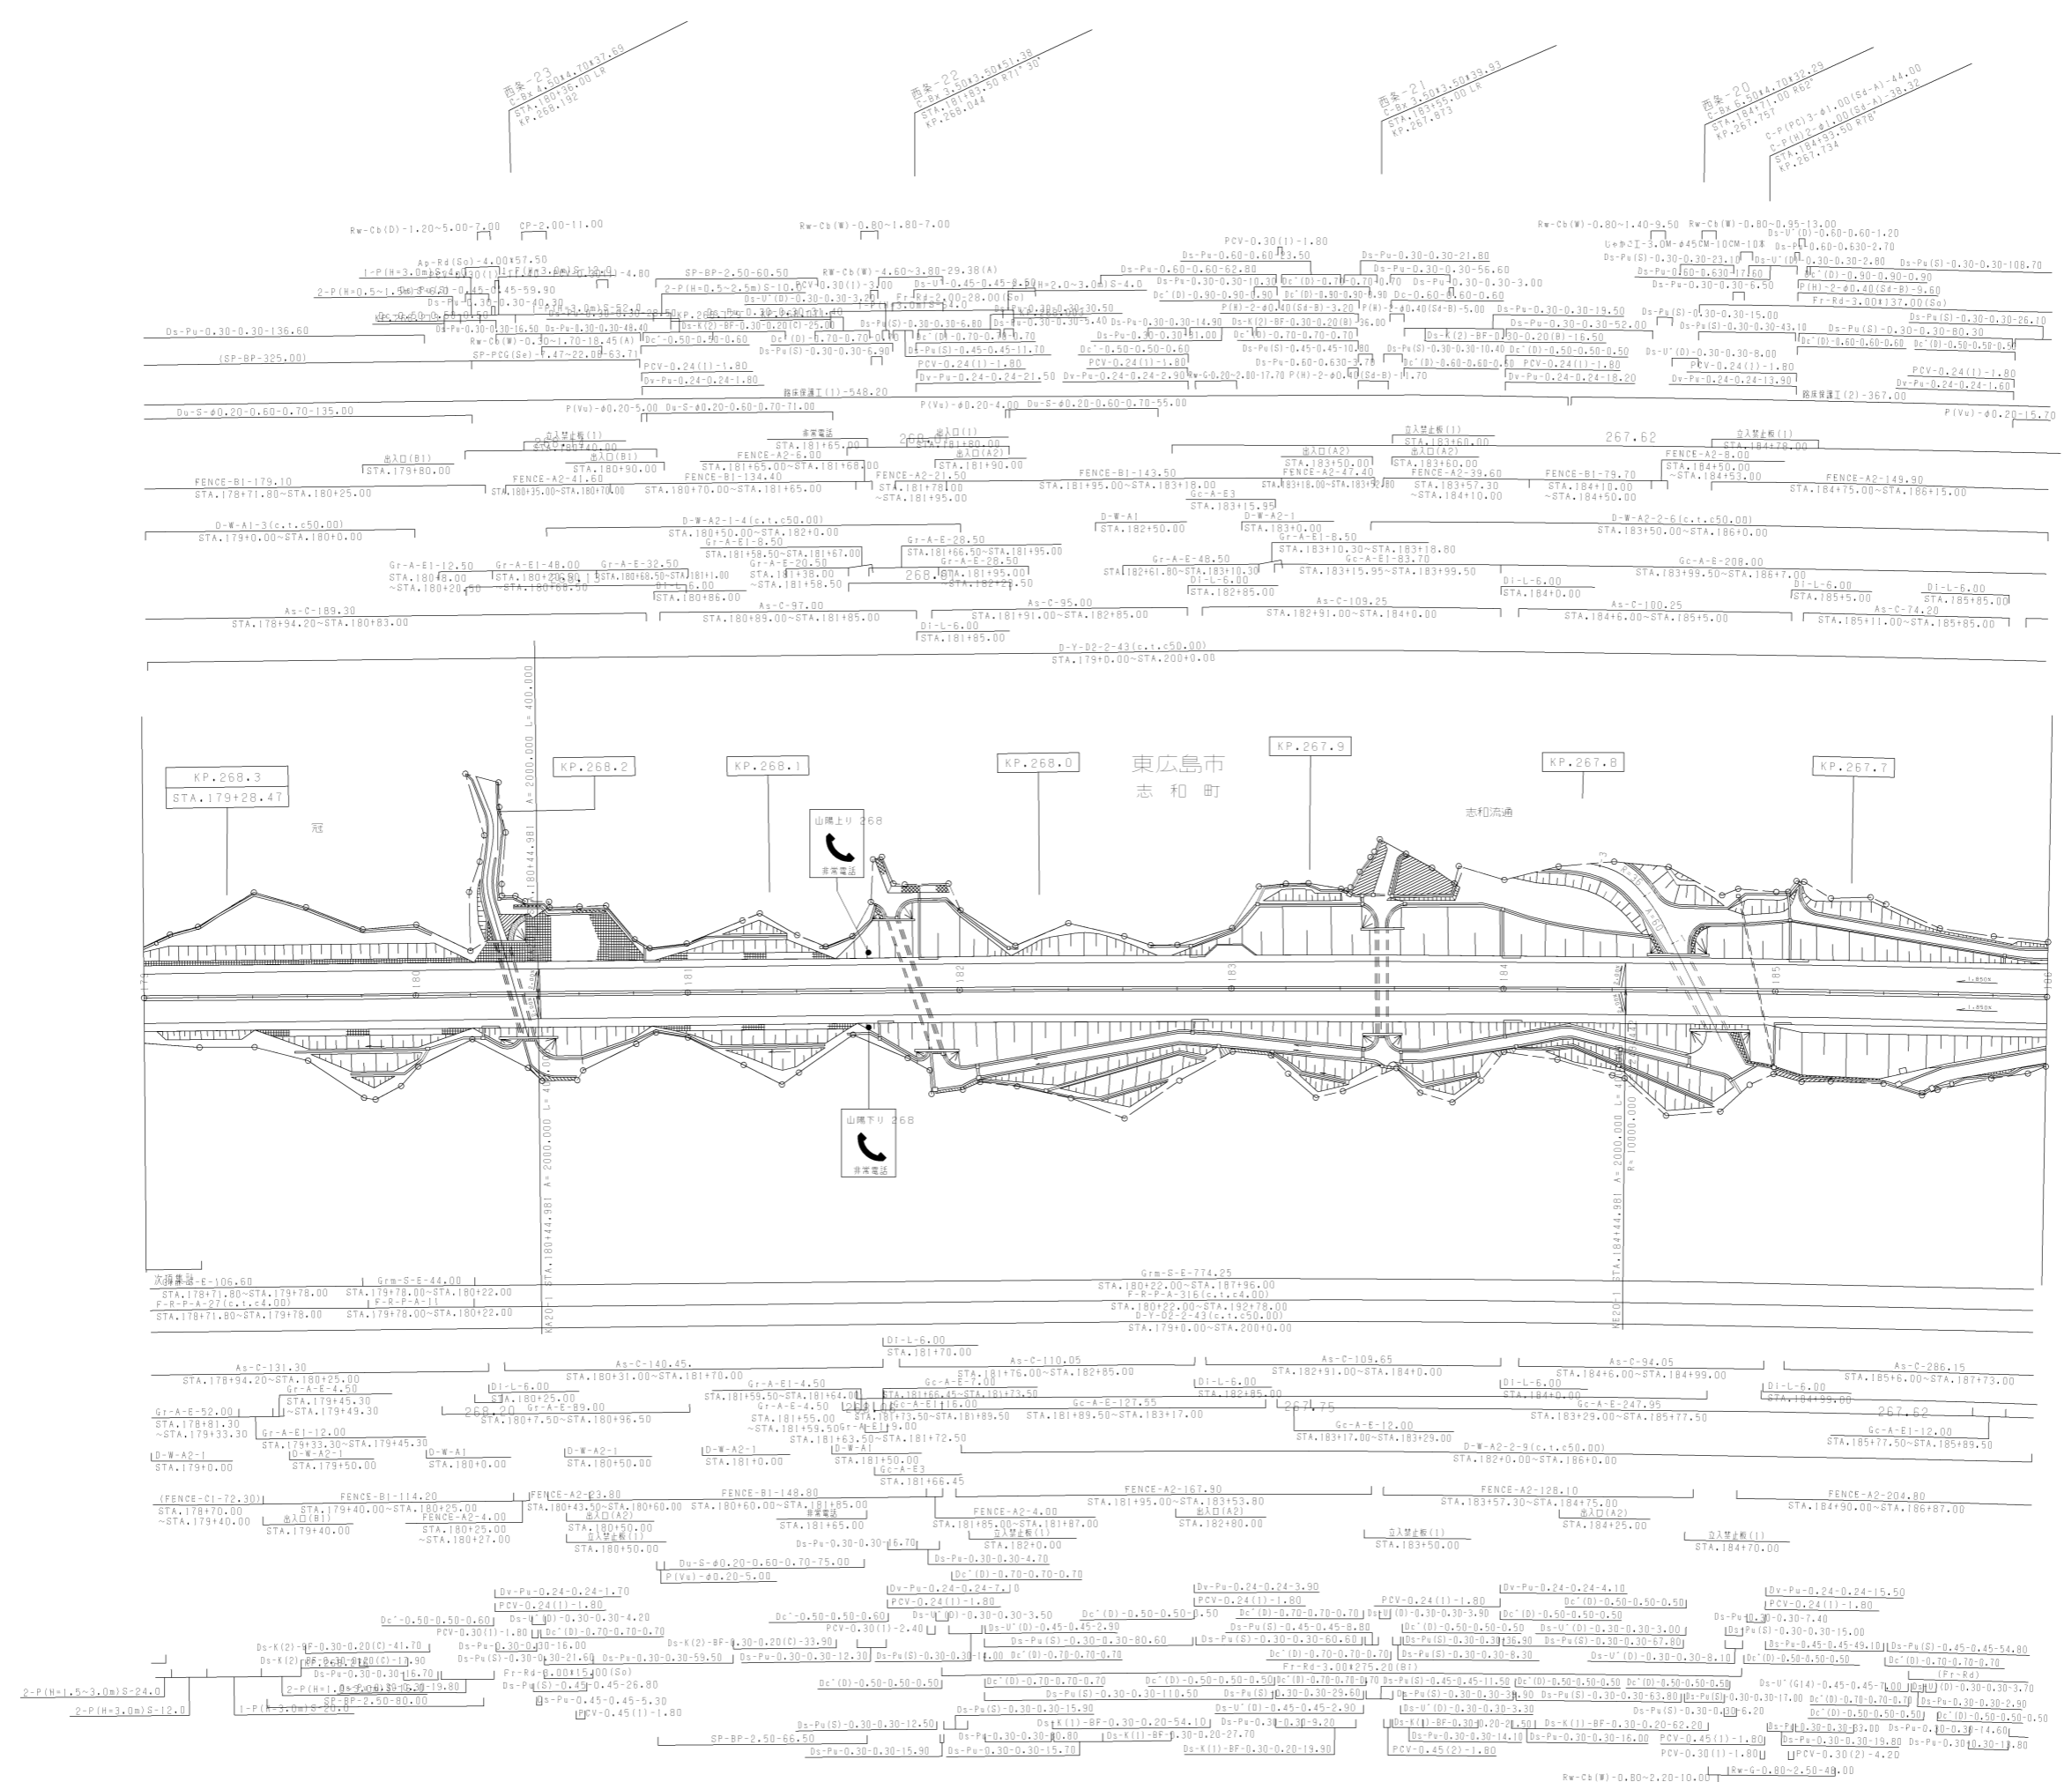


調整年月	適用
第1回 2006年3月	
第2回 2011年3月	
第3回 2021年03月	

山陽自動車道吹田山口線 山陽自動車道(西条~志和)		
工種	管理用平面図	
名称	KP.268.328 ~ KP.267.628 STA.179+00 ~ STA.186+00	縮尺 1/1000 14 15

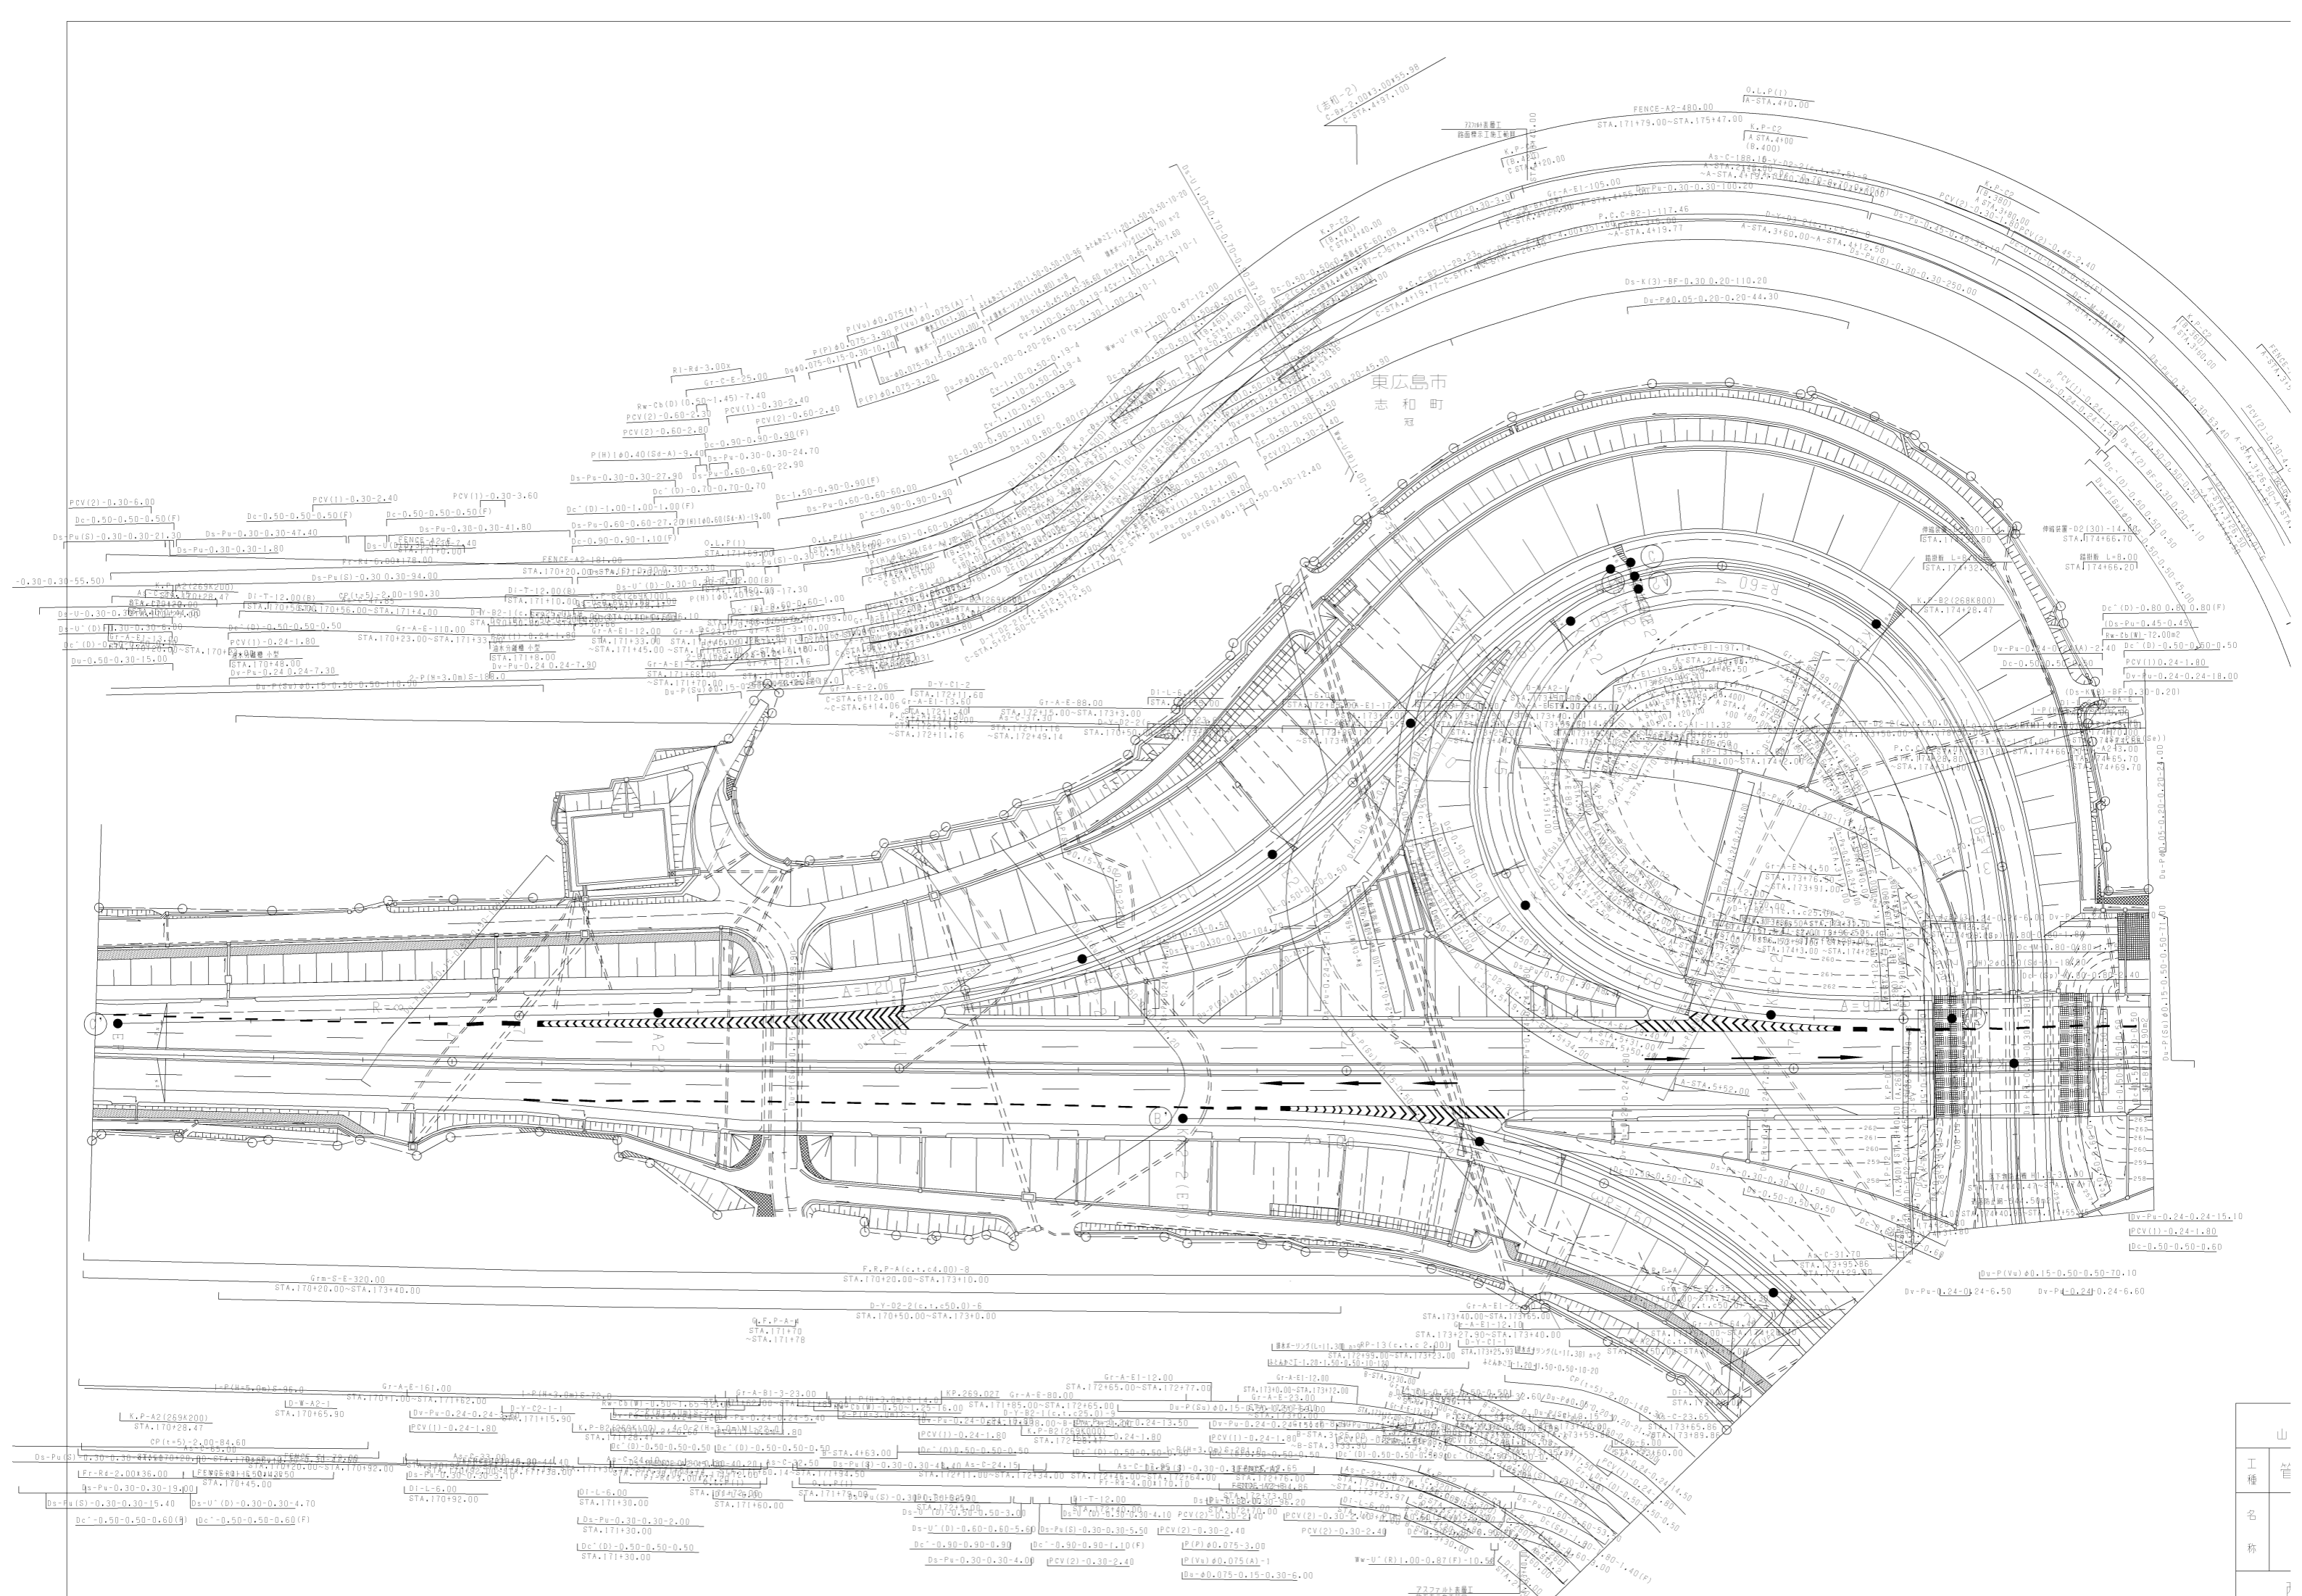

東広島市
志和町


山
工種
名称

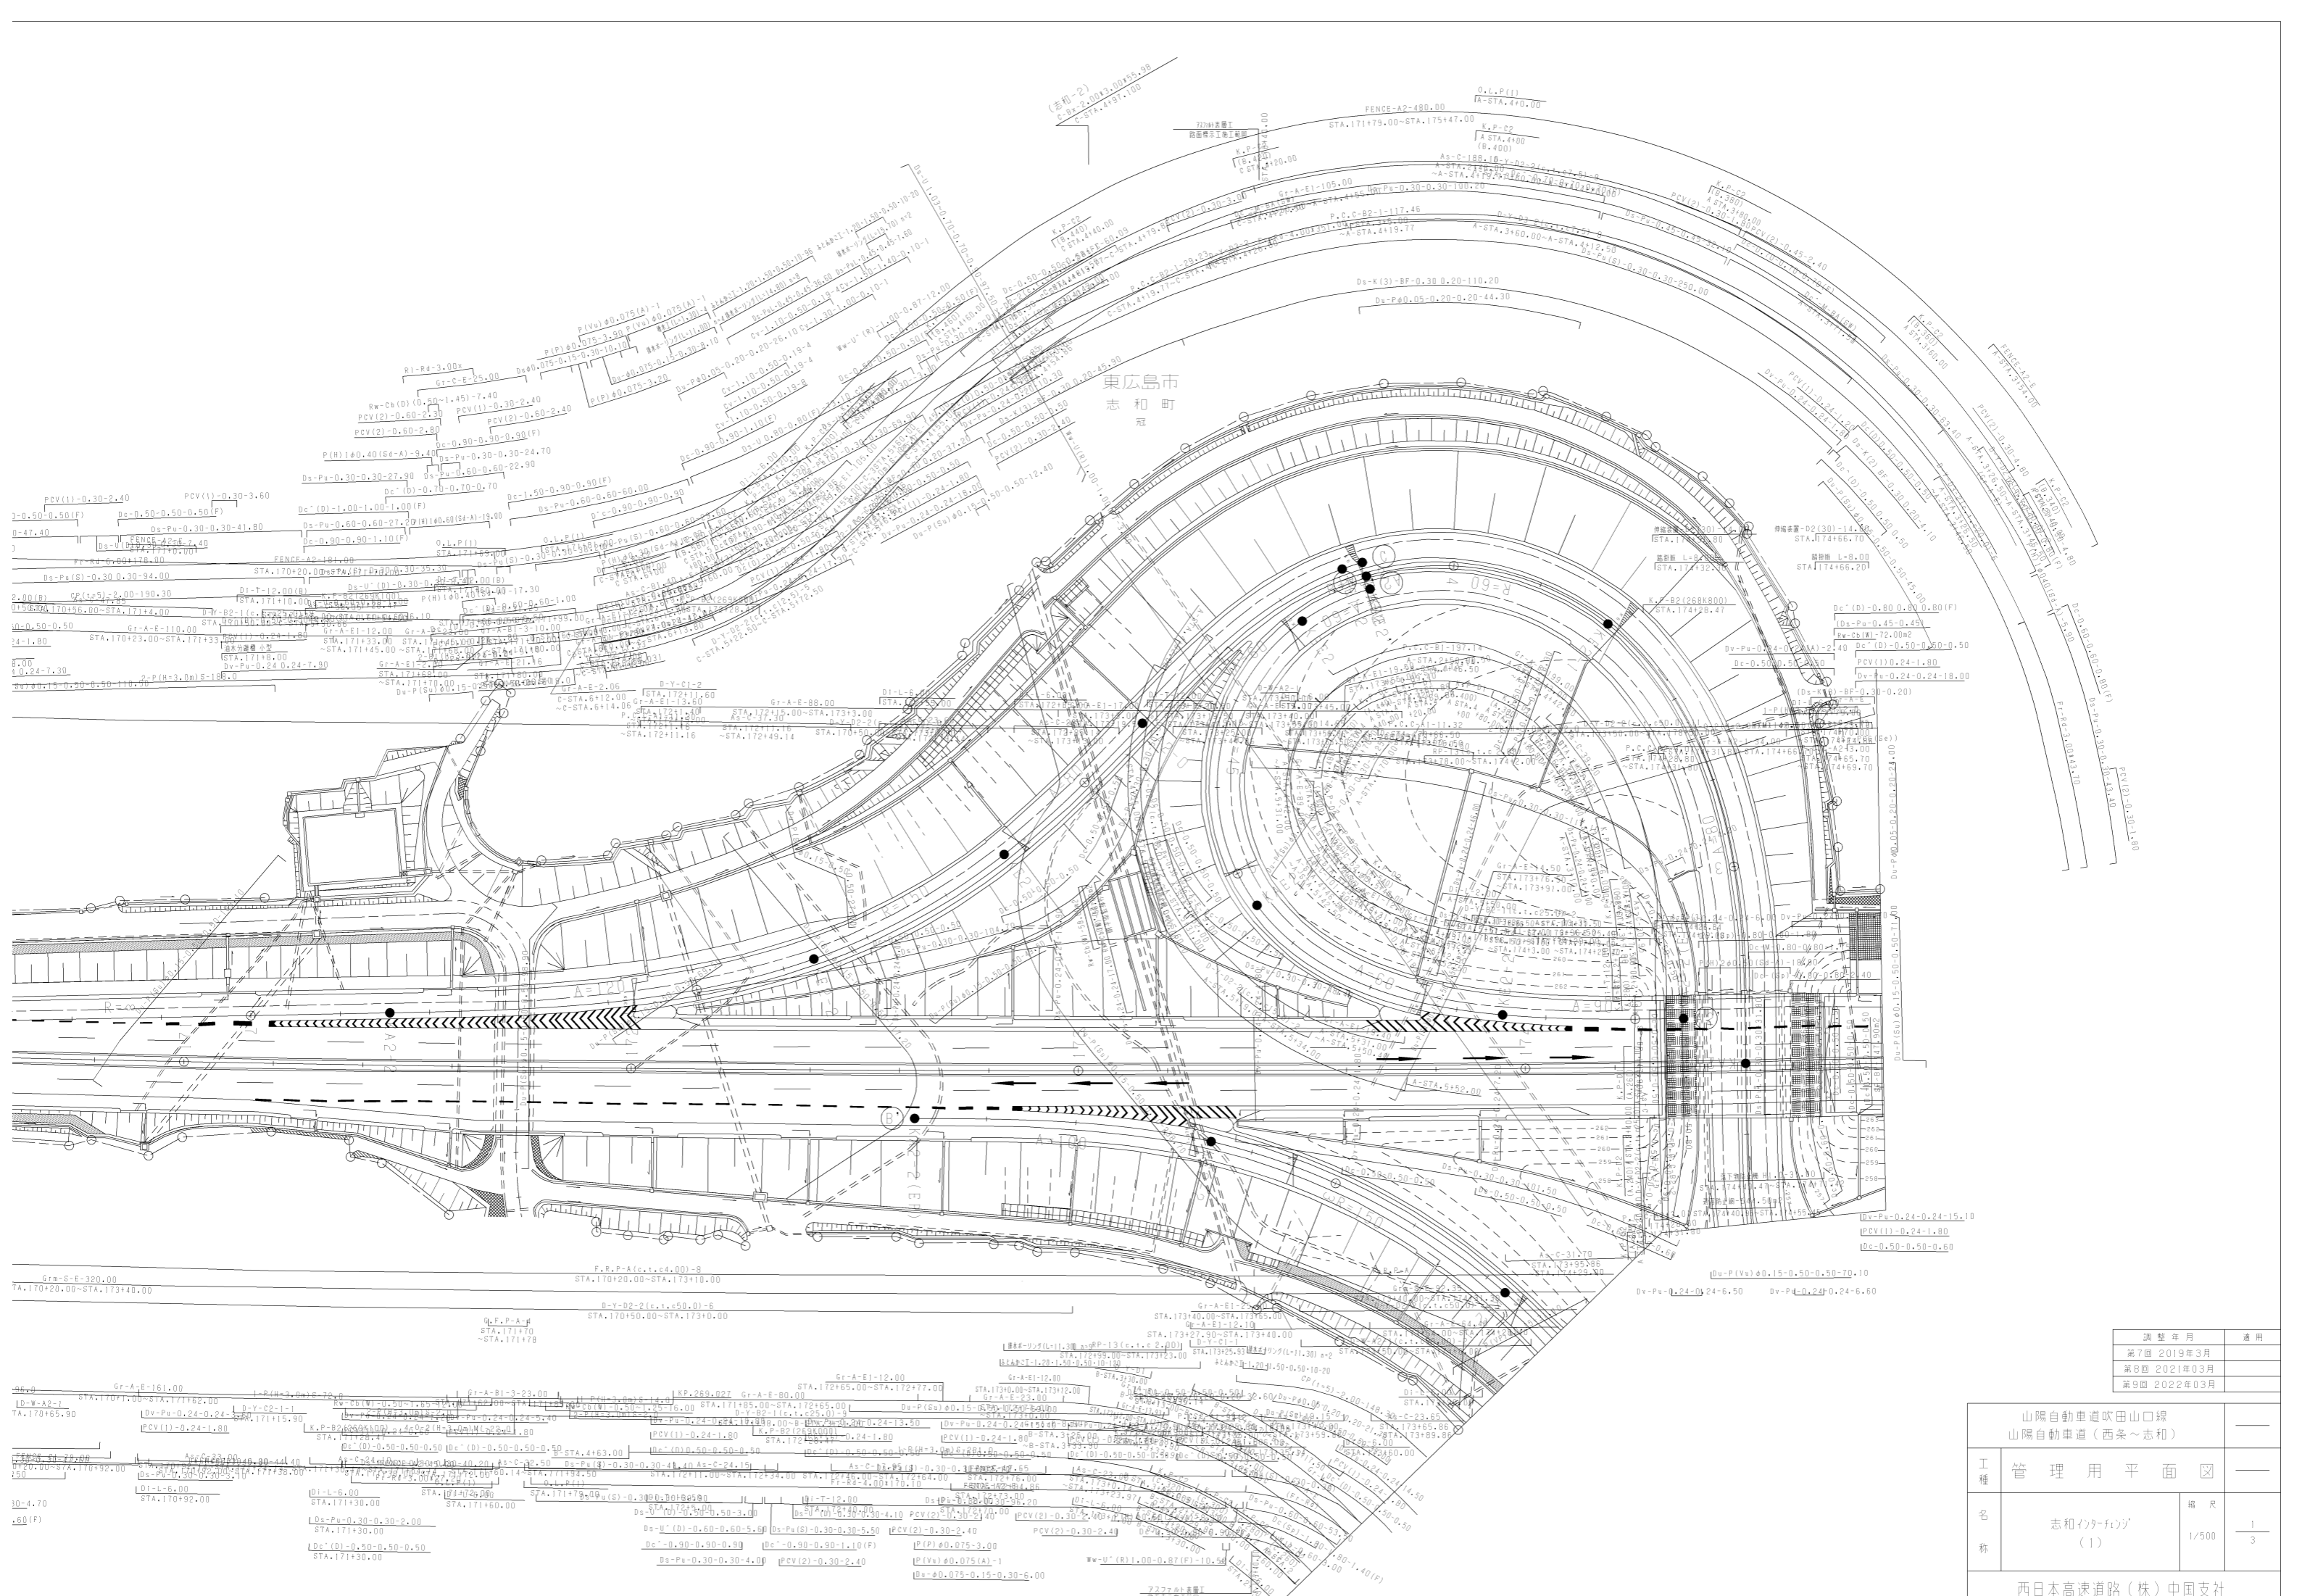


東広島市
志和町
冠

調整年月	適用
第7回 2019年3月	
第8回 2021年03月	
第9回 2022年03月	

山陽自動車道吹田山口線 山陽自動車道(西条~志和)		
工種	管理用平面図	
名称	志和インターチェンジ (1)	縮尺 1/500
		1/3
西日本高速道路(株)中国支社		

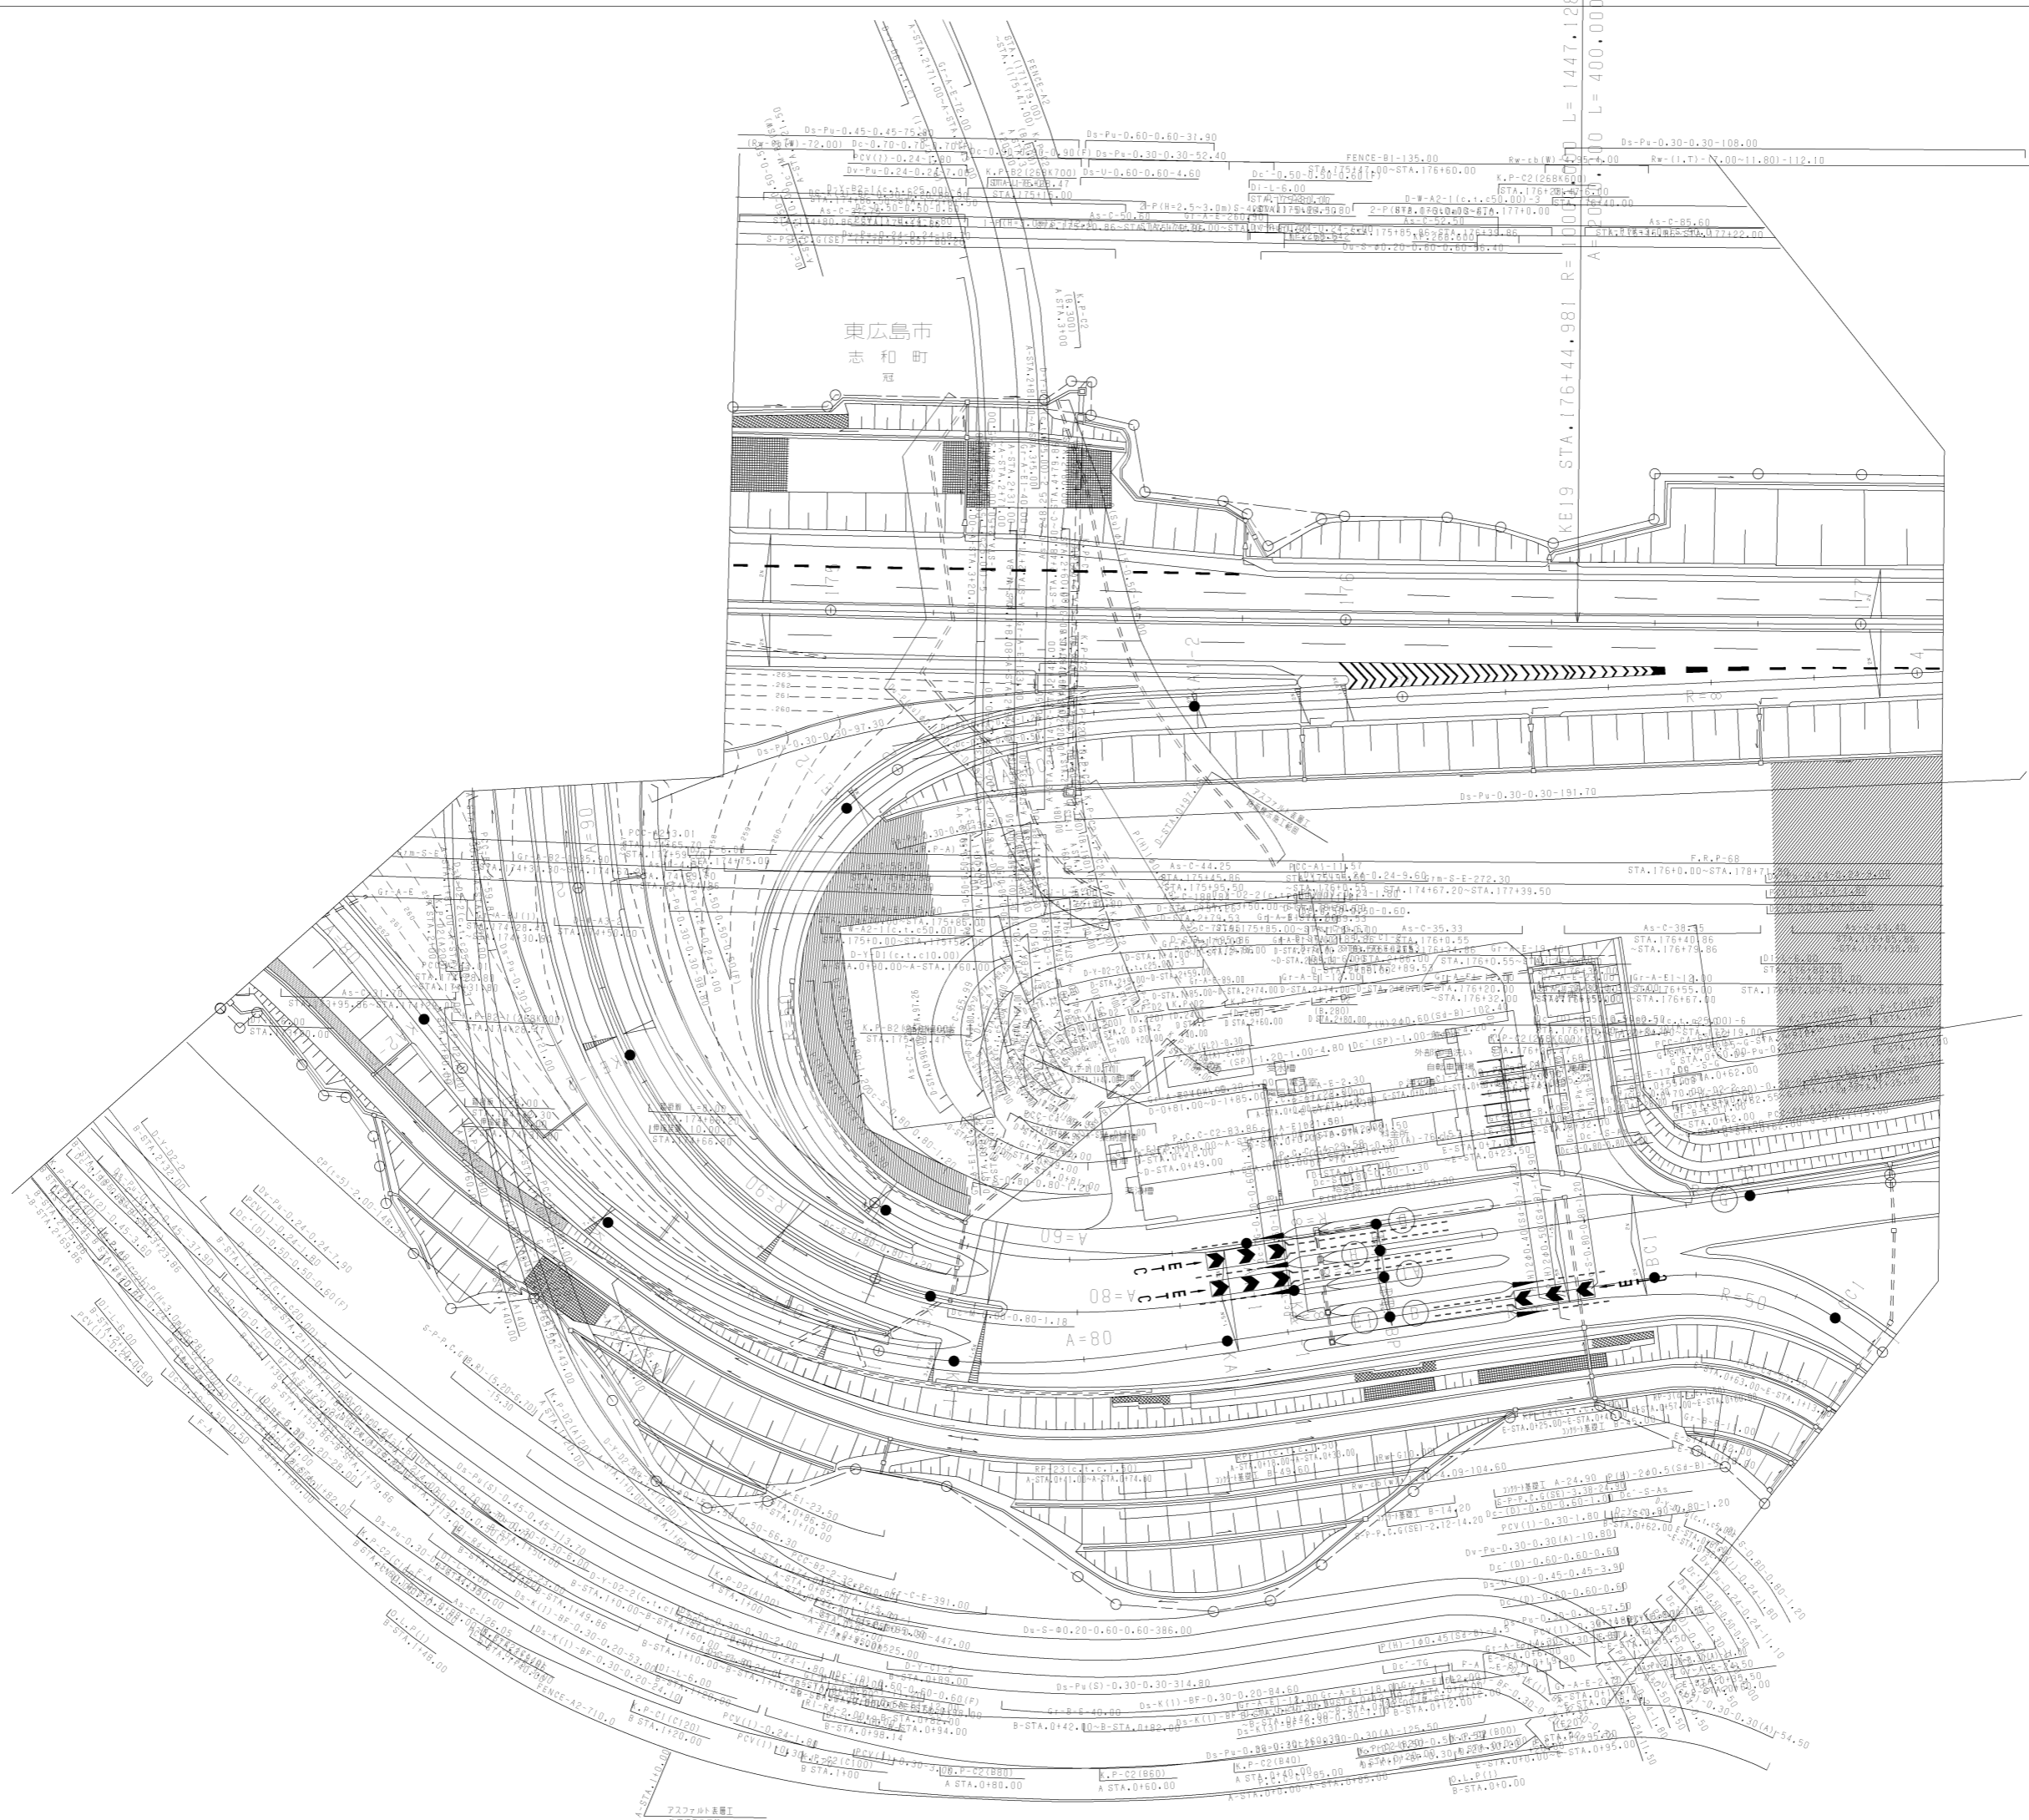

山陽自動車道吹田山口線 山陽自動車道(西条~志和)		
工種	管理用平面図	
名称	志和インターチェンジ (2)	縮尺 1/500 2/3
西日本高速道路(株)中国支社		

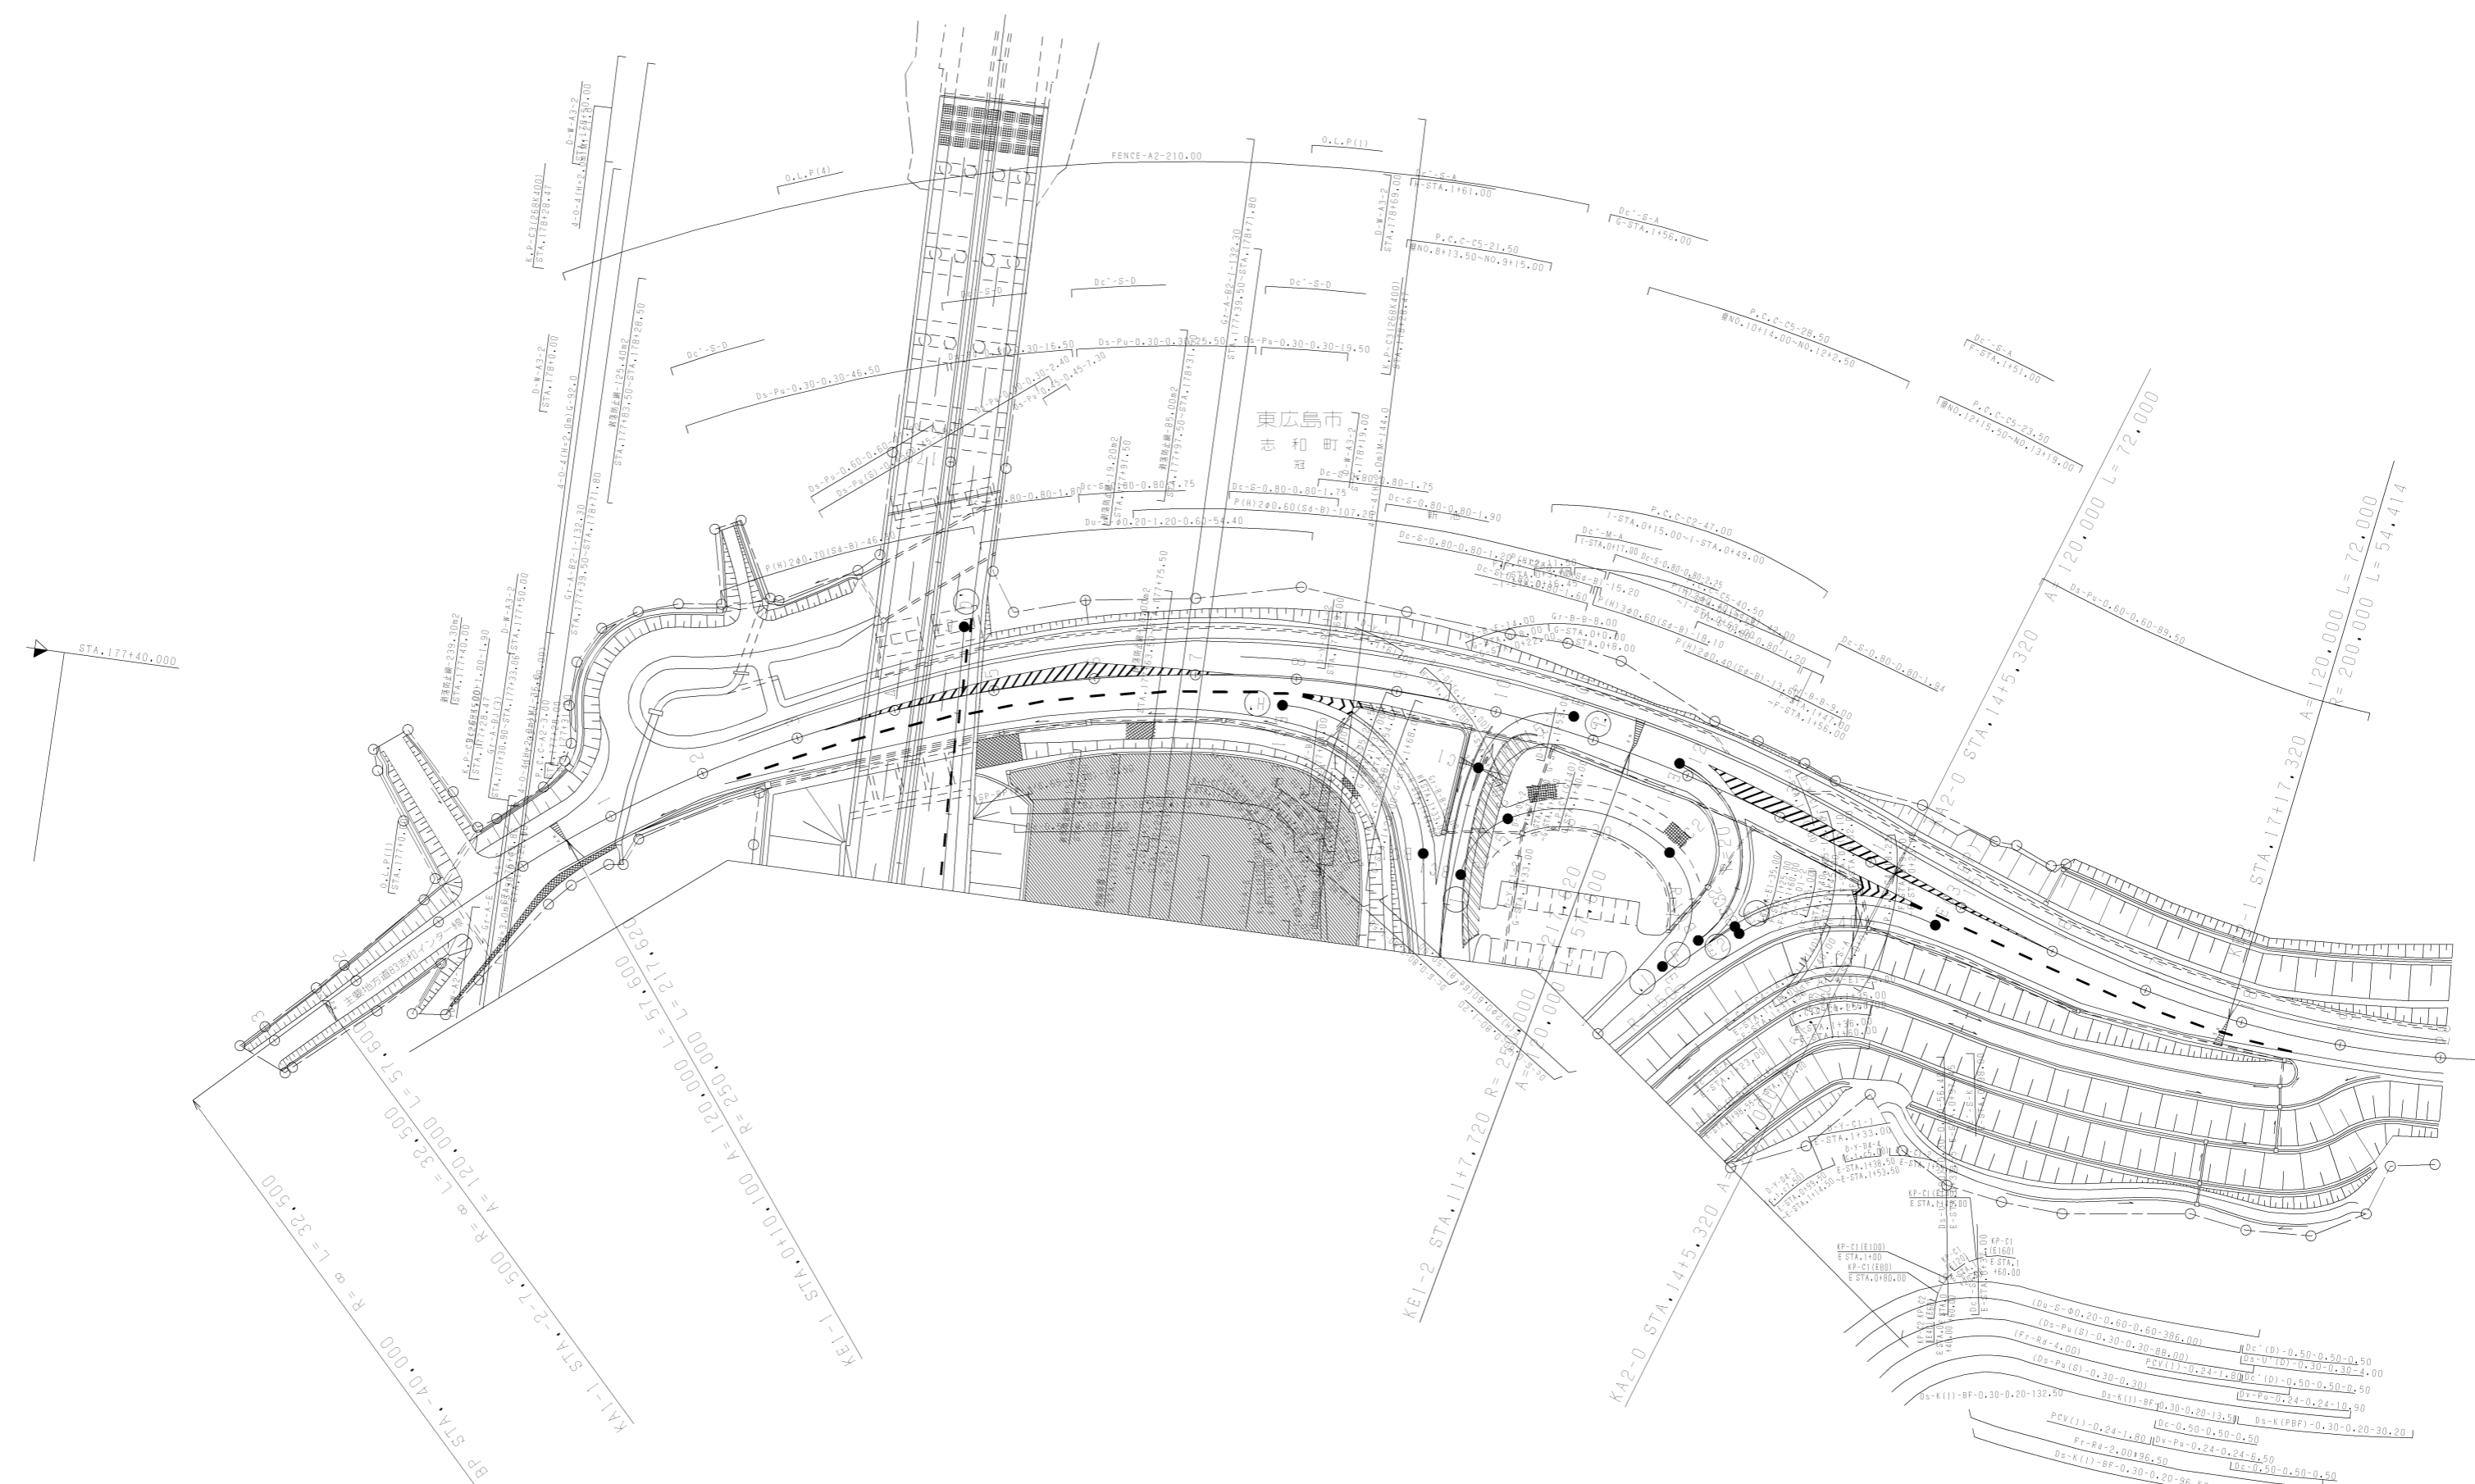

東広島市
赤和町

山陽自動車	山陽自動車
工種	管
名称	管
	西日本


BP STA. 40.000 R=∞ L=32,500
 KA1-1 STA. 2-7.500 R=∞ L=32,500



 $(D) = (D) - 0.30 - 0.30 - 2.50$
 $(D) = (D) - 1.01 - 9.00$

EP STA. 20+11.733 R=200,000 L=54,414

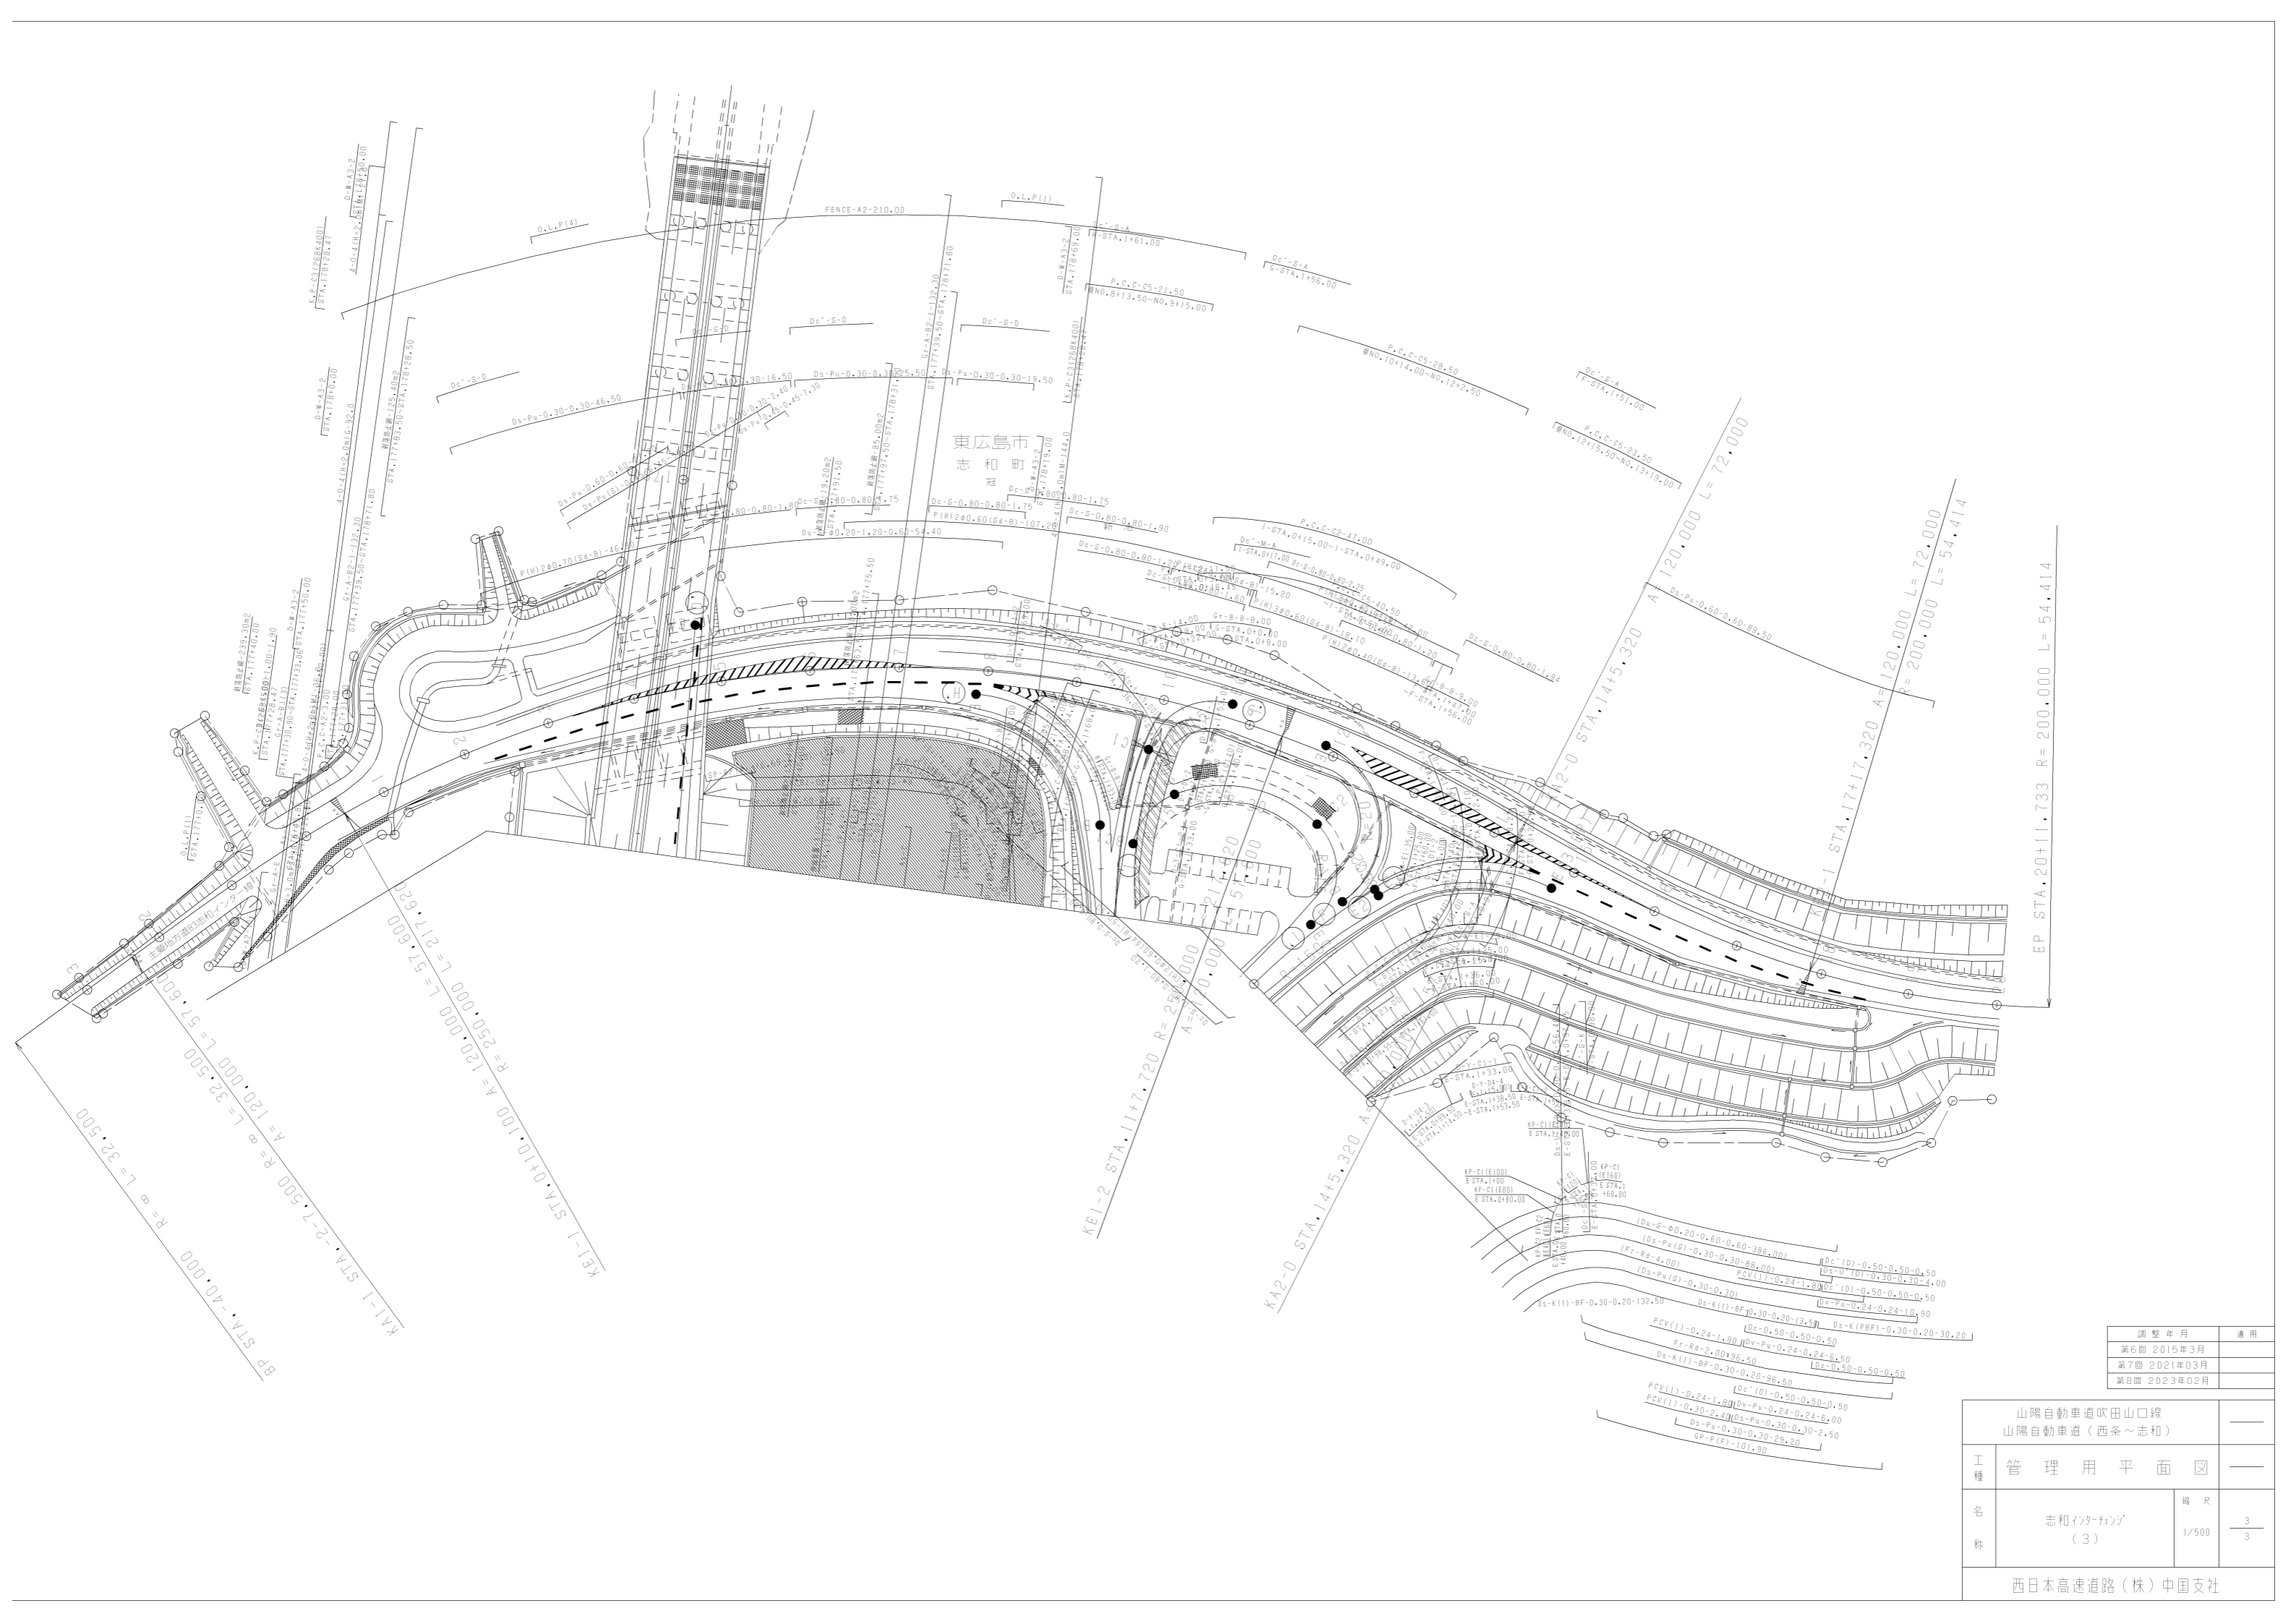

調整年月	適用
第6回 2015年3月	
第7回 2021年03月	
第8回 2023年02月	


山陽自動車道吹田山口線 山陽自動車道(西条~志和)			
工種	管理用平面図		
名称	志和インターチェンジ (3)	縮尺	1/500
			3/3
西日本高速道路(株)中国支社			

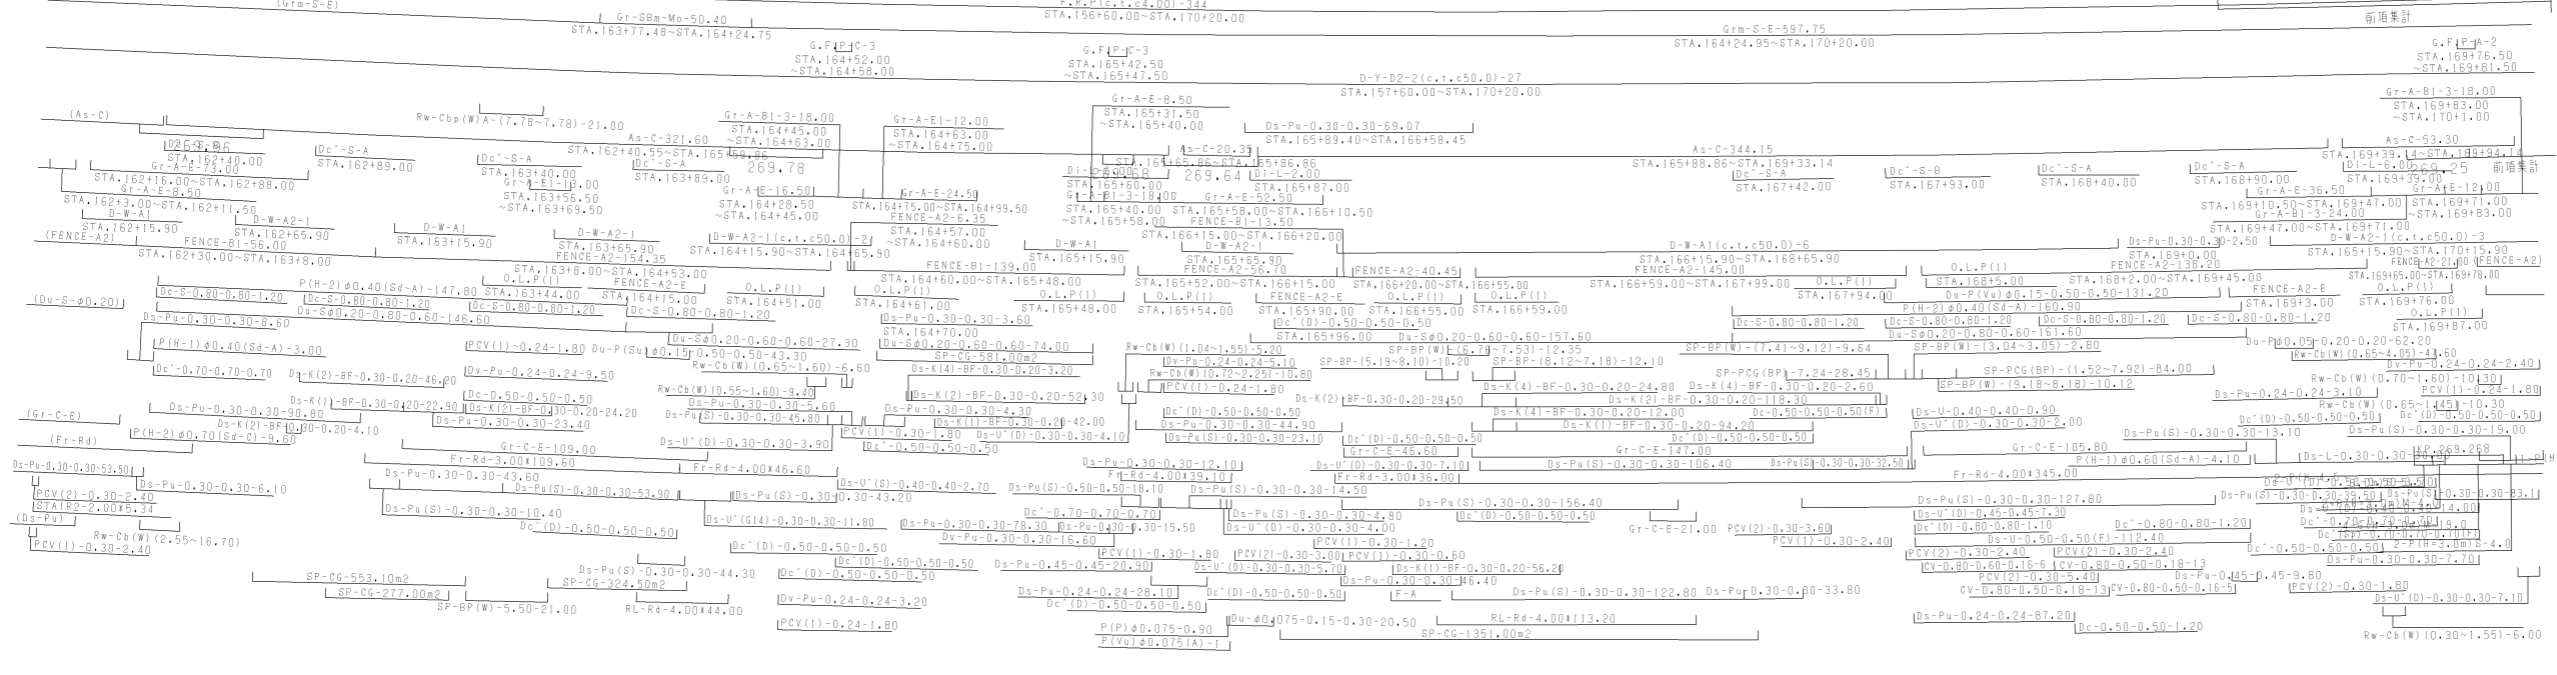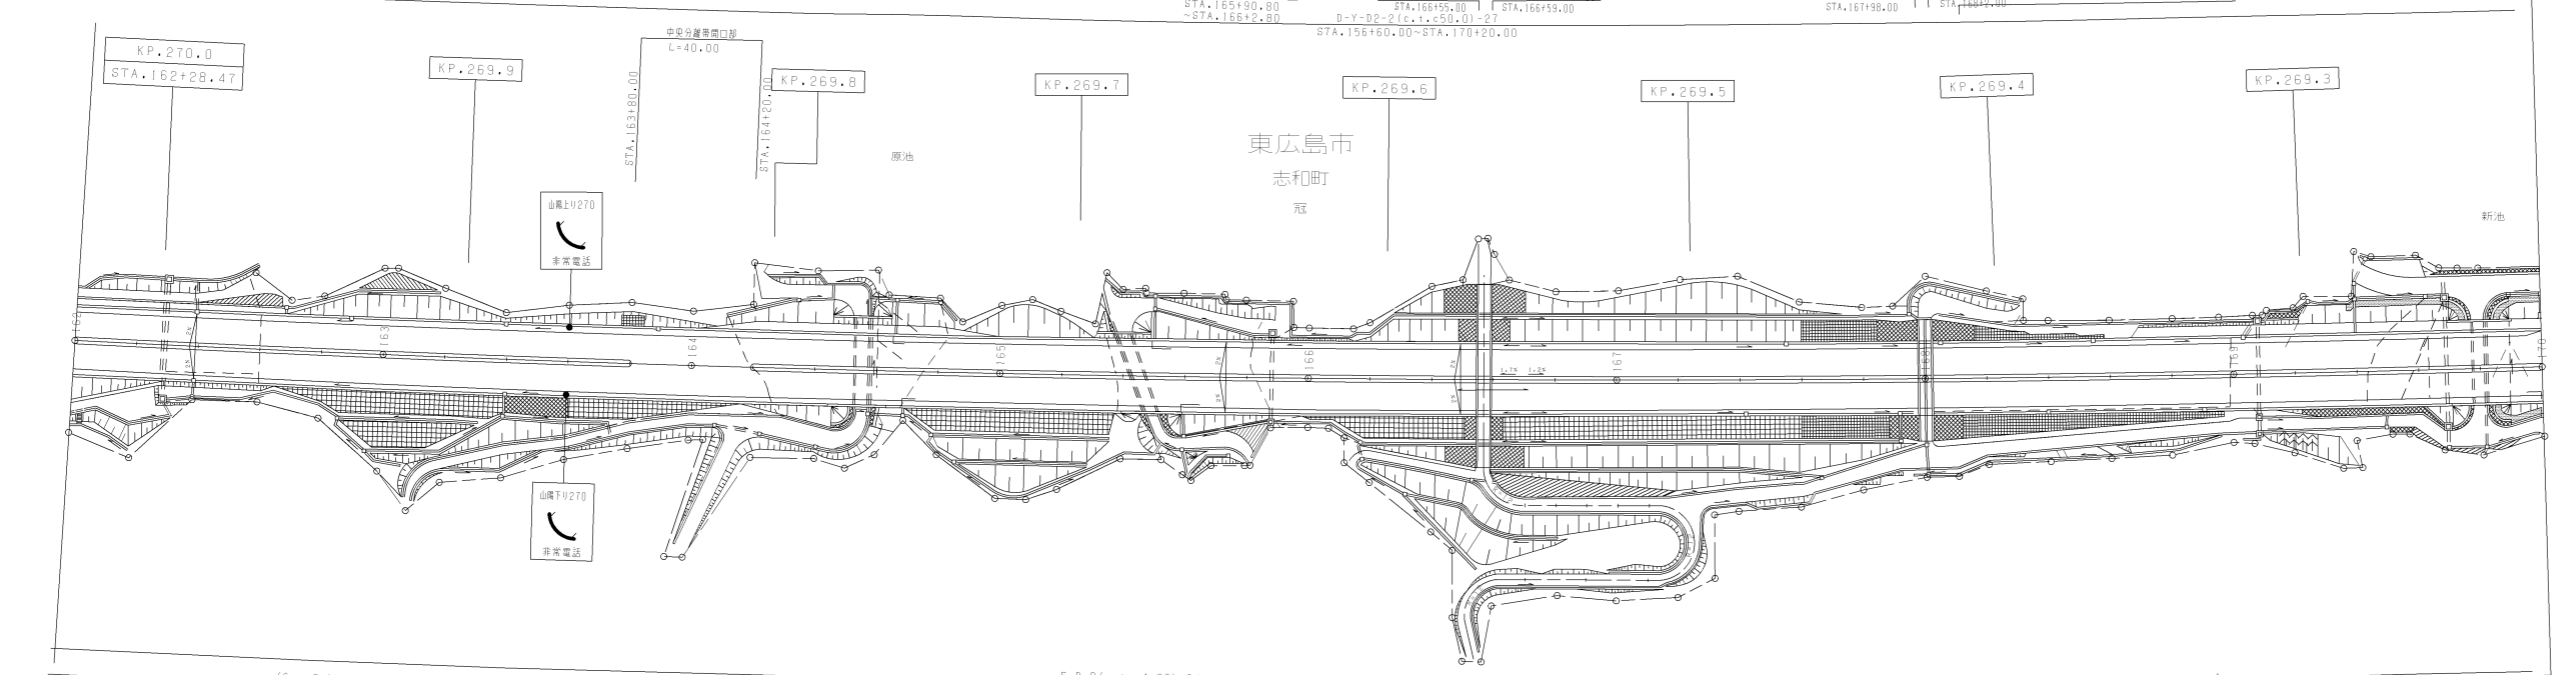

調整年月	適用
第3回 2014年3月	
第2回 2009年3月	
第3回 2011年3月	


山陽自動車道吹田山口線		山陽自動車道(志和~広島県)	
工種	管理用平面図	縮尺	1/1000
名称	KP.269.228 ~ KP.270.028 STA.162+00 ~ STA.170+00	幅尺	14

西日本高速道路(株)中国支社

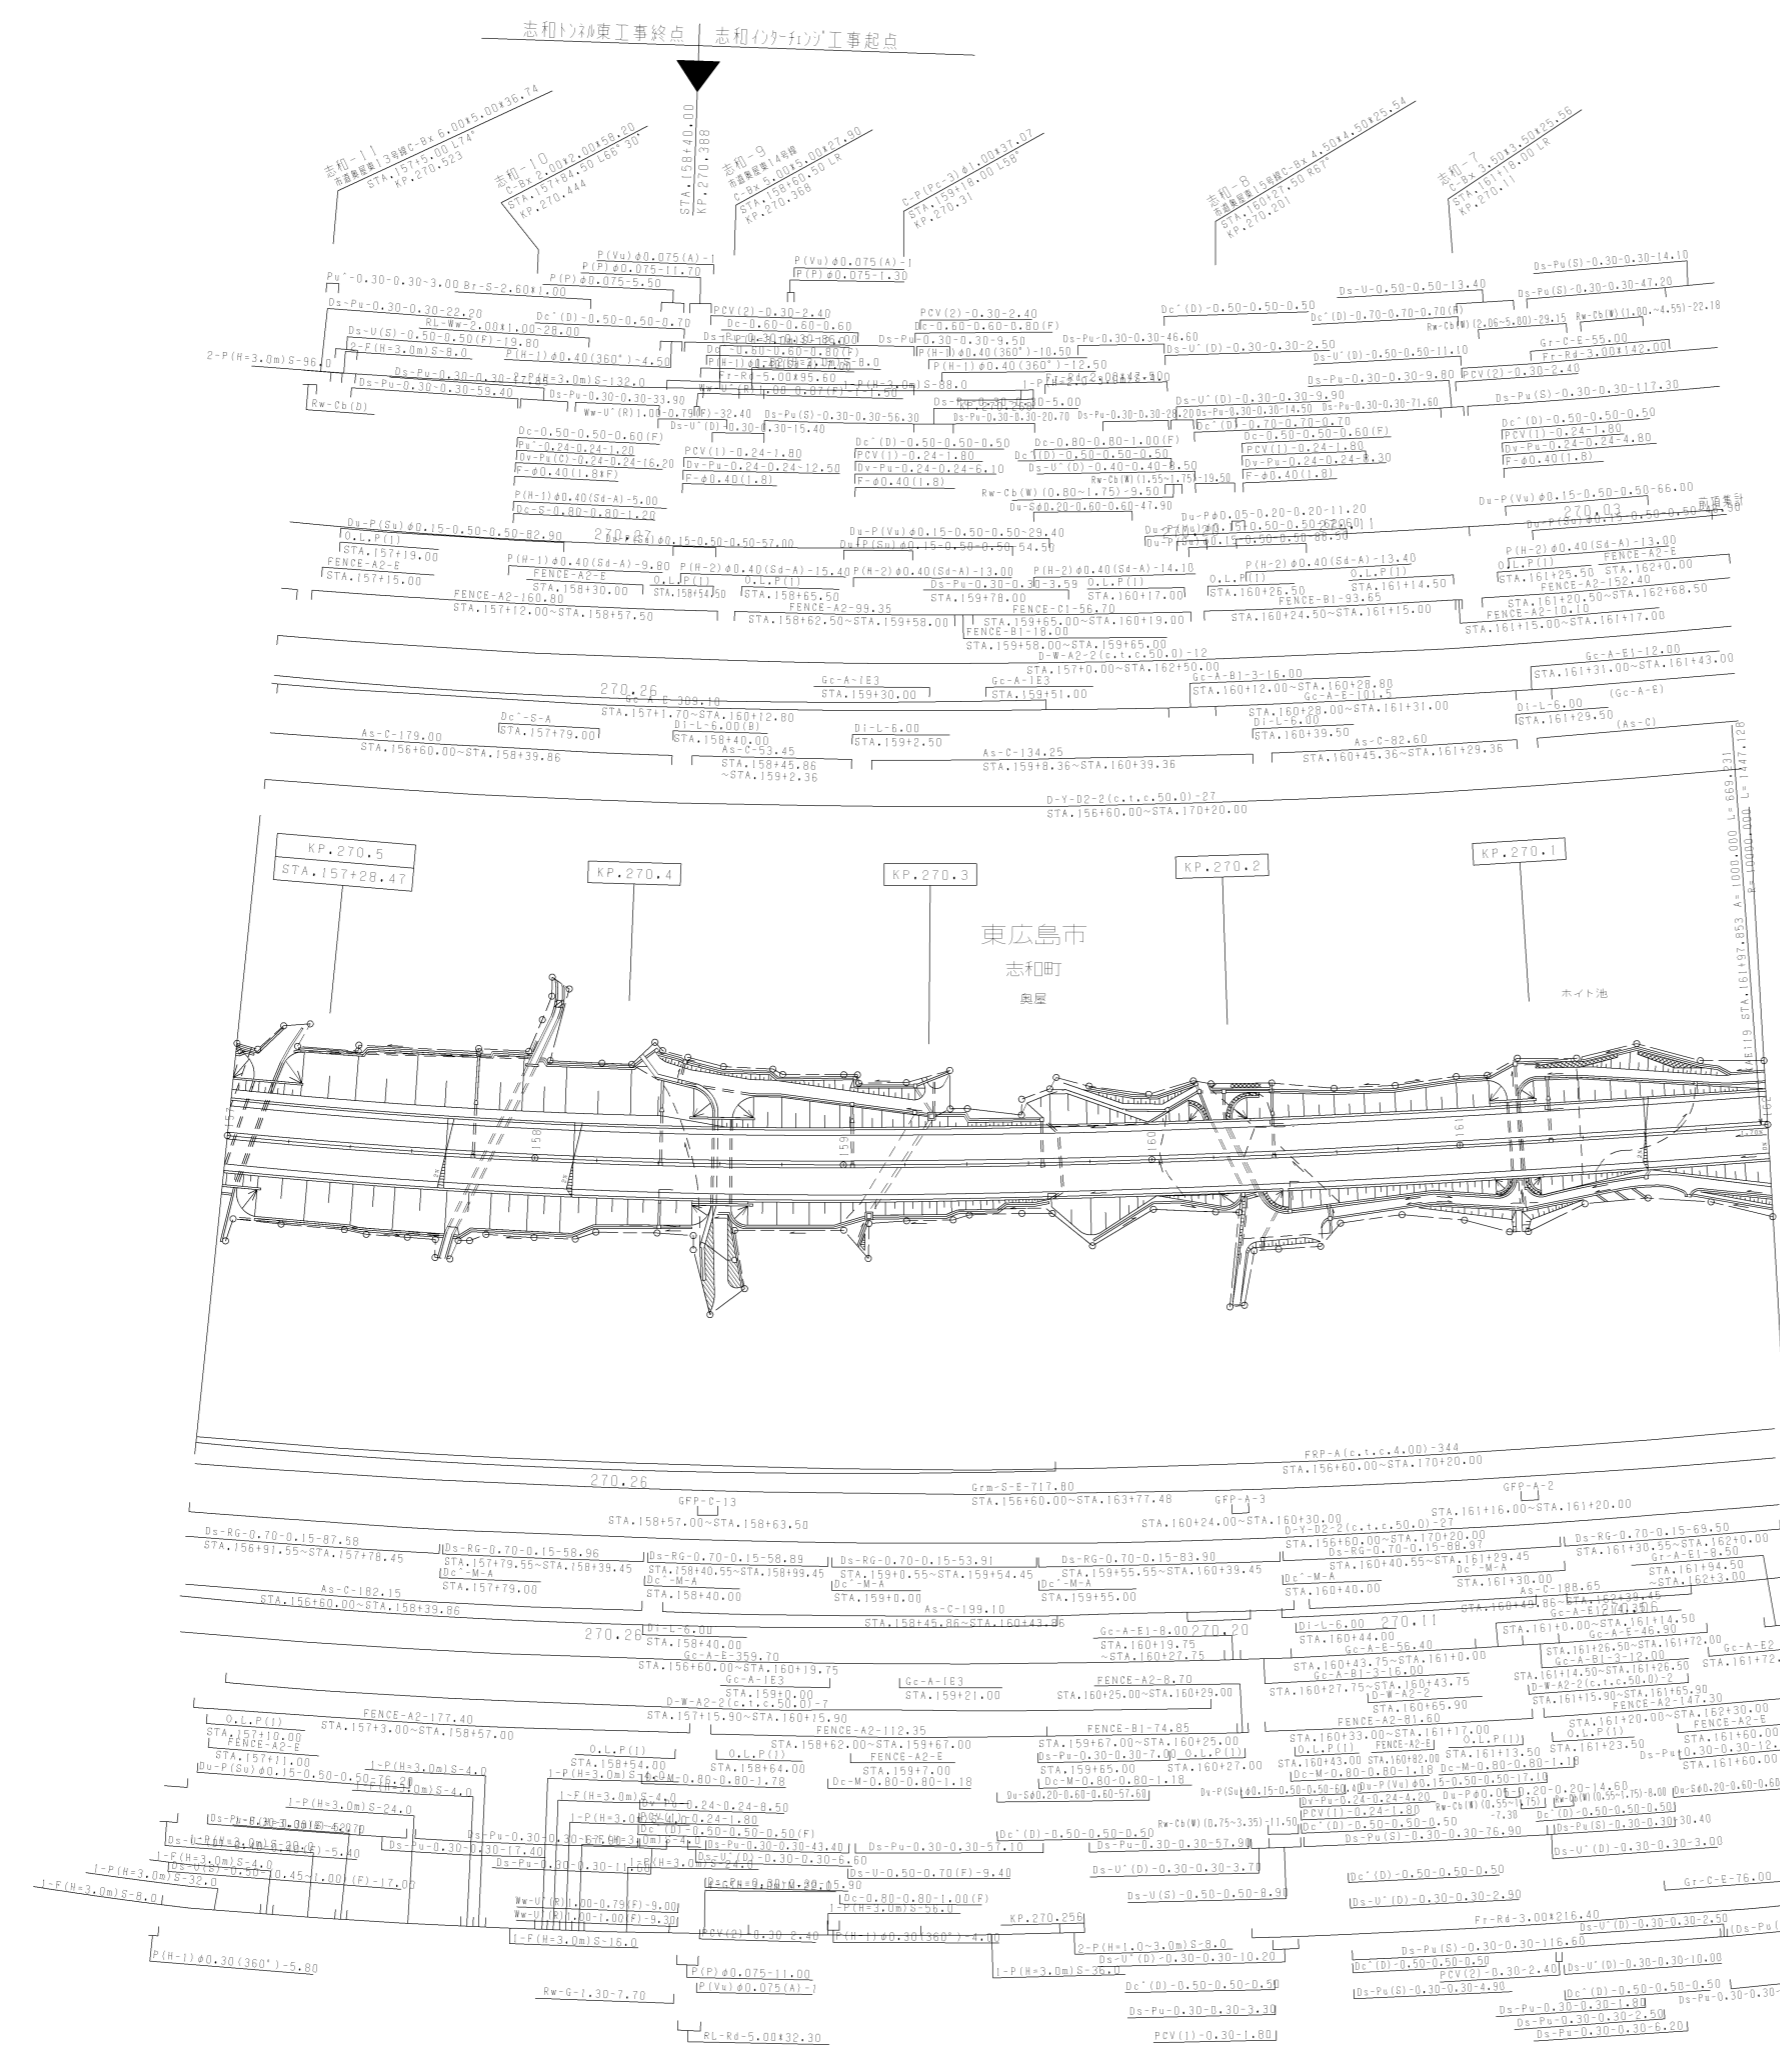


調整年月	適用
第1回 2006年3月	
第2回 2021年03月	

山陽自動車道吹田山口線 山陽自動車道(志和~広島東)		
工種	管理用平面図	
名称	KP.270.028 ~ KP.270.528 STA.157+00 ~ STA.162+00	縮尺 1/1000 2 14

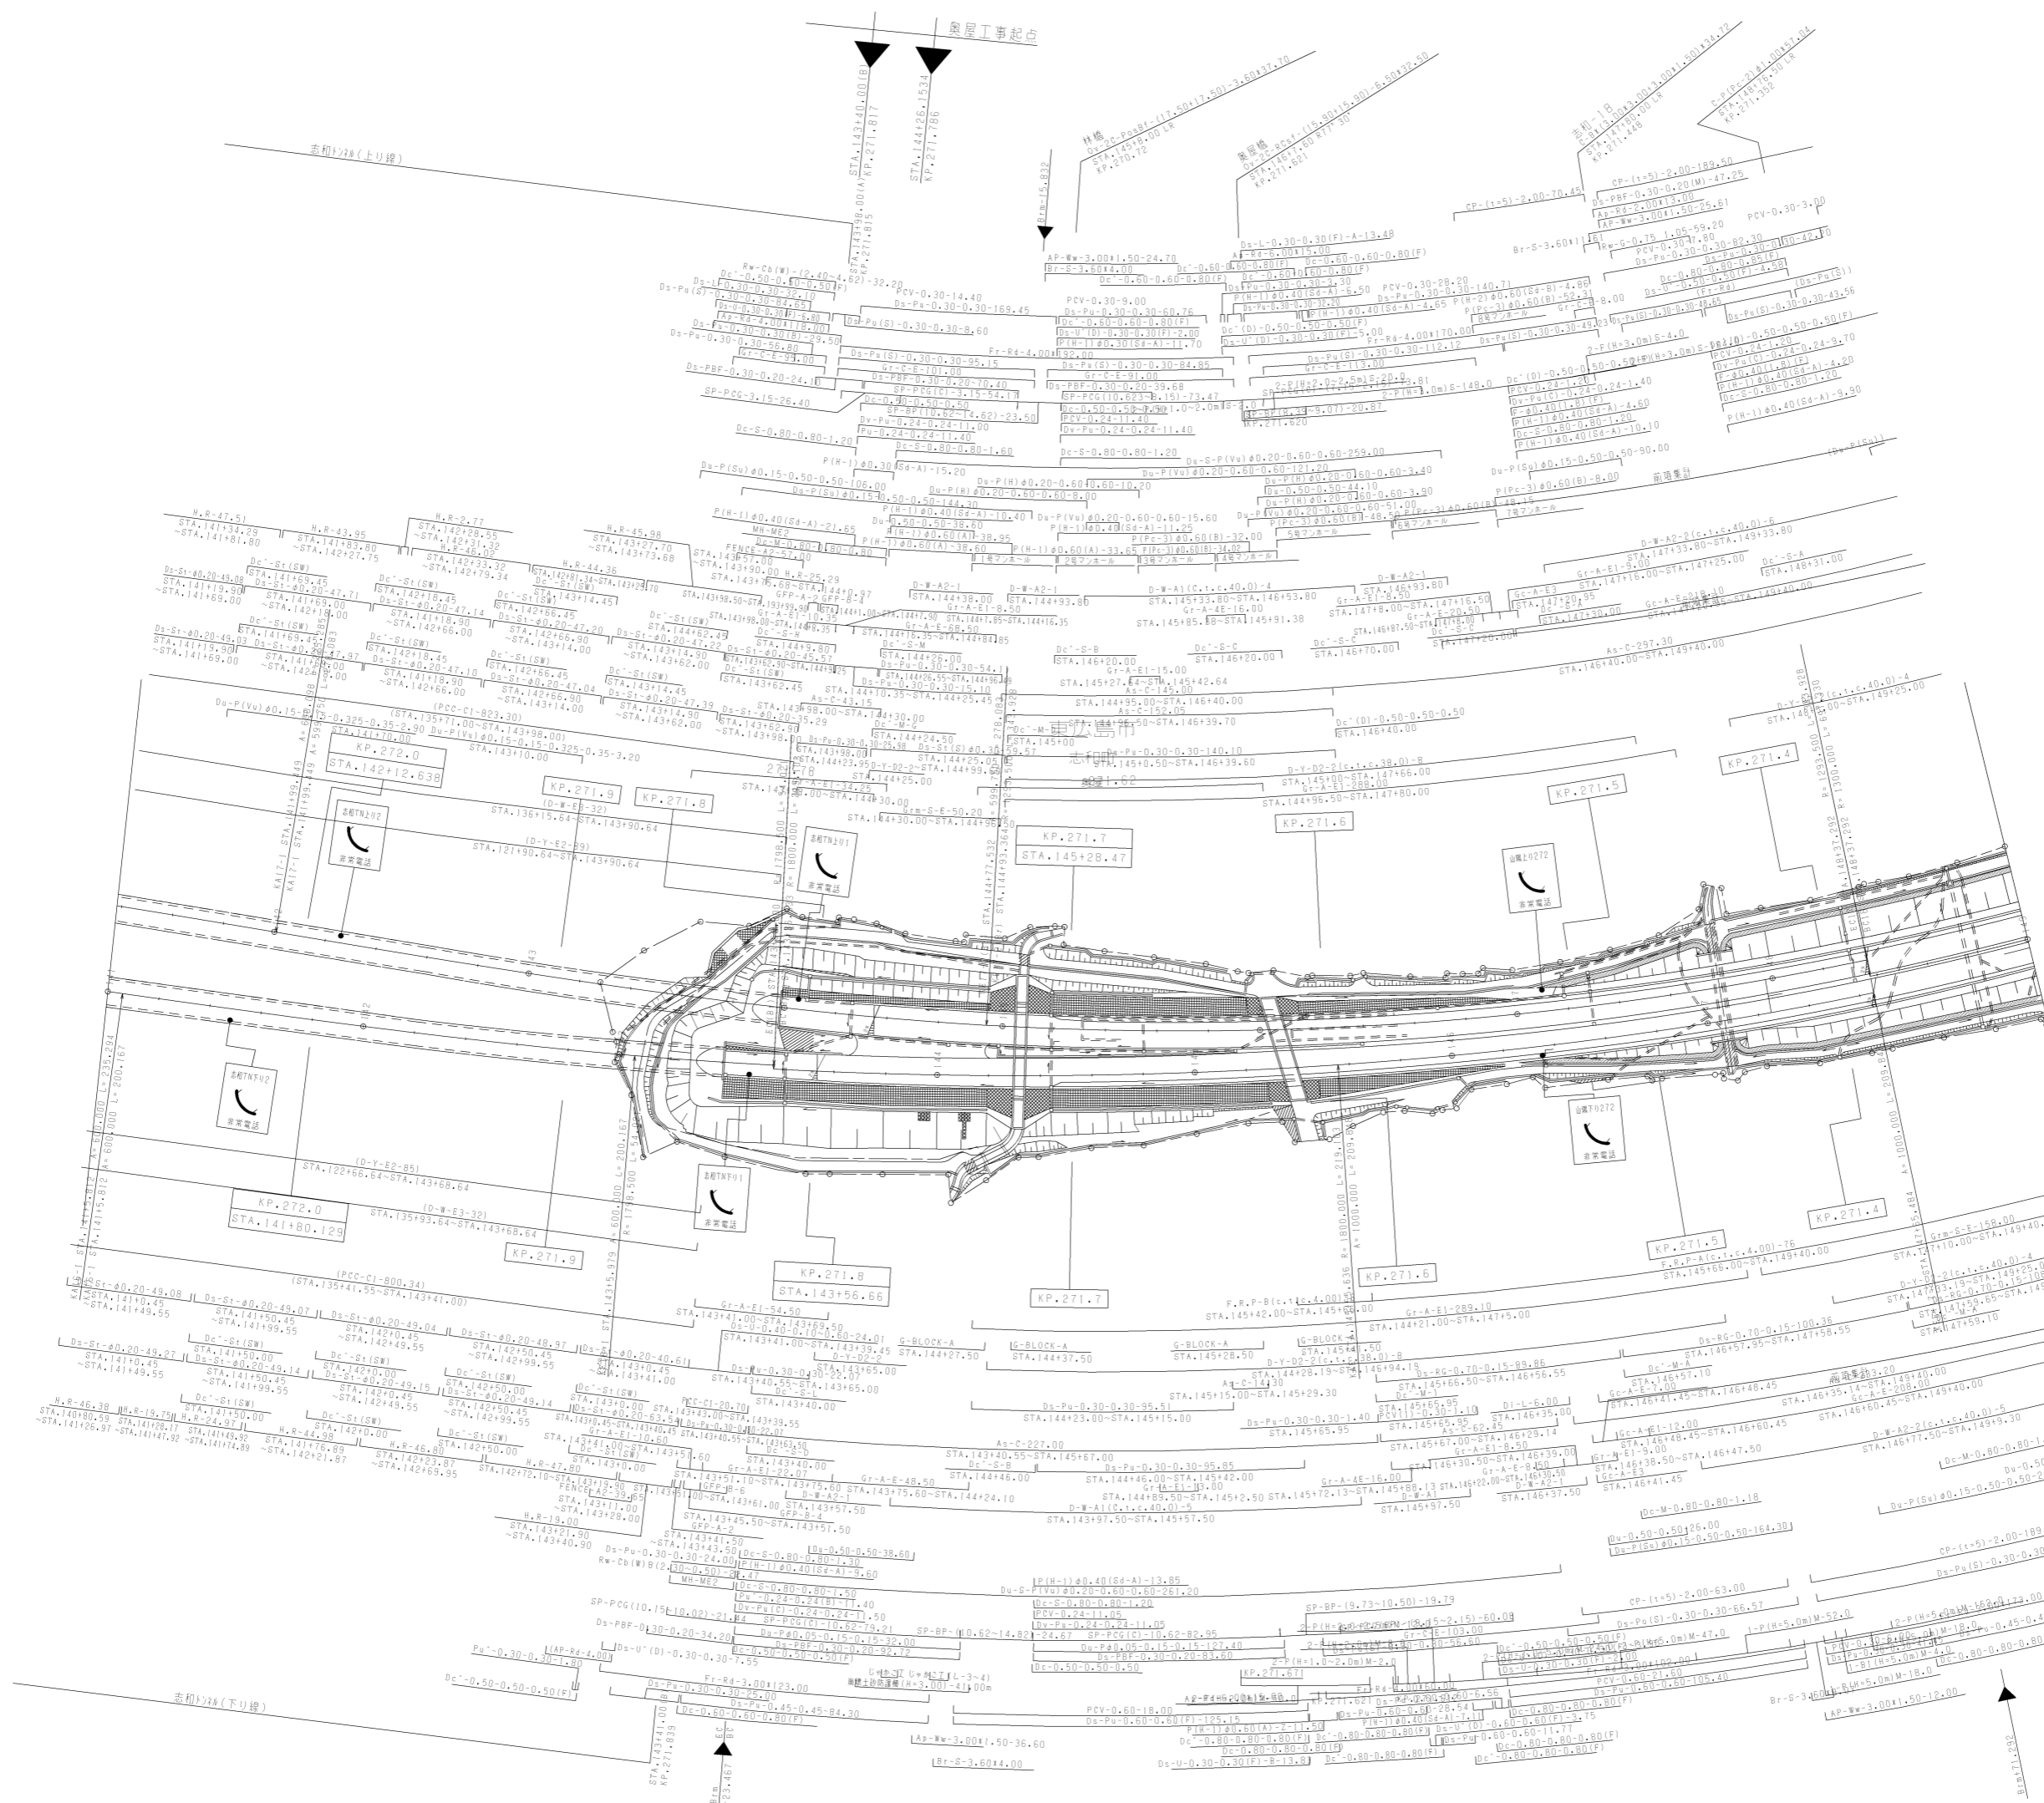

調整年月	適用
第2回 2010年3月	
第3回 2018年3月	
第4回 2021年03月	

山陽自動車道(志和~広島東)	
山陽自動車道(志和~広島東)	
工種	管理用平面図
名称	KP.271.328 ~ KP.272.112 STA.141+00 ~ STA.149+00
縮尺	1/1000
欄尺	4 14
西日本高速道路(株)中国支社	

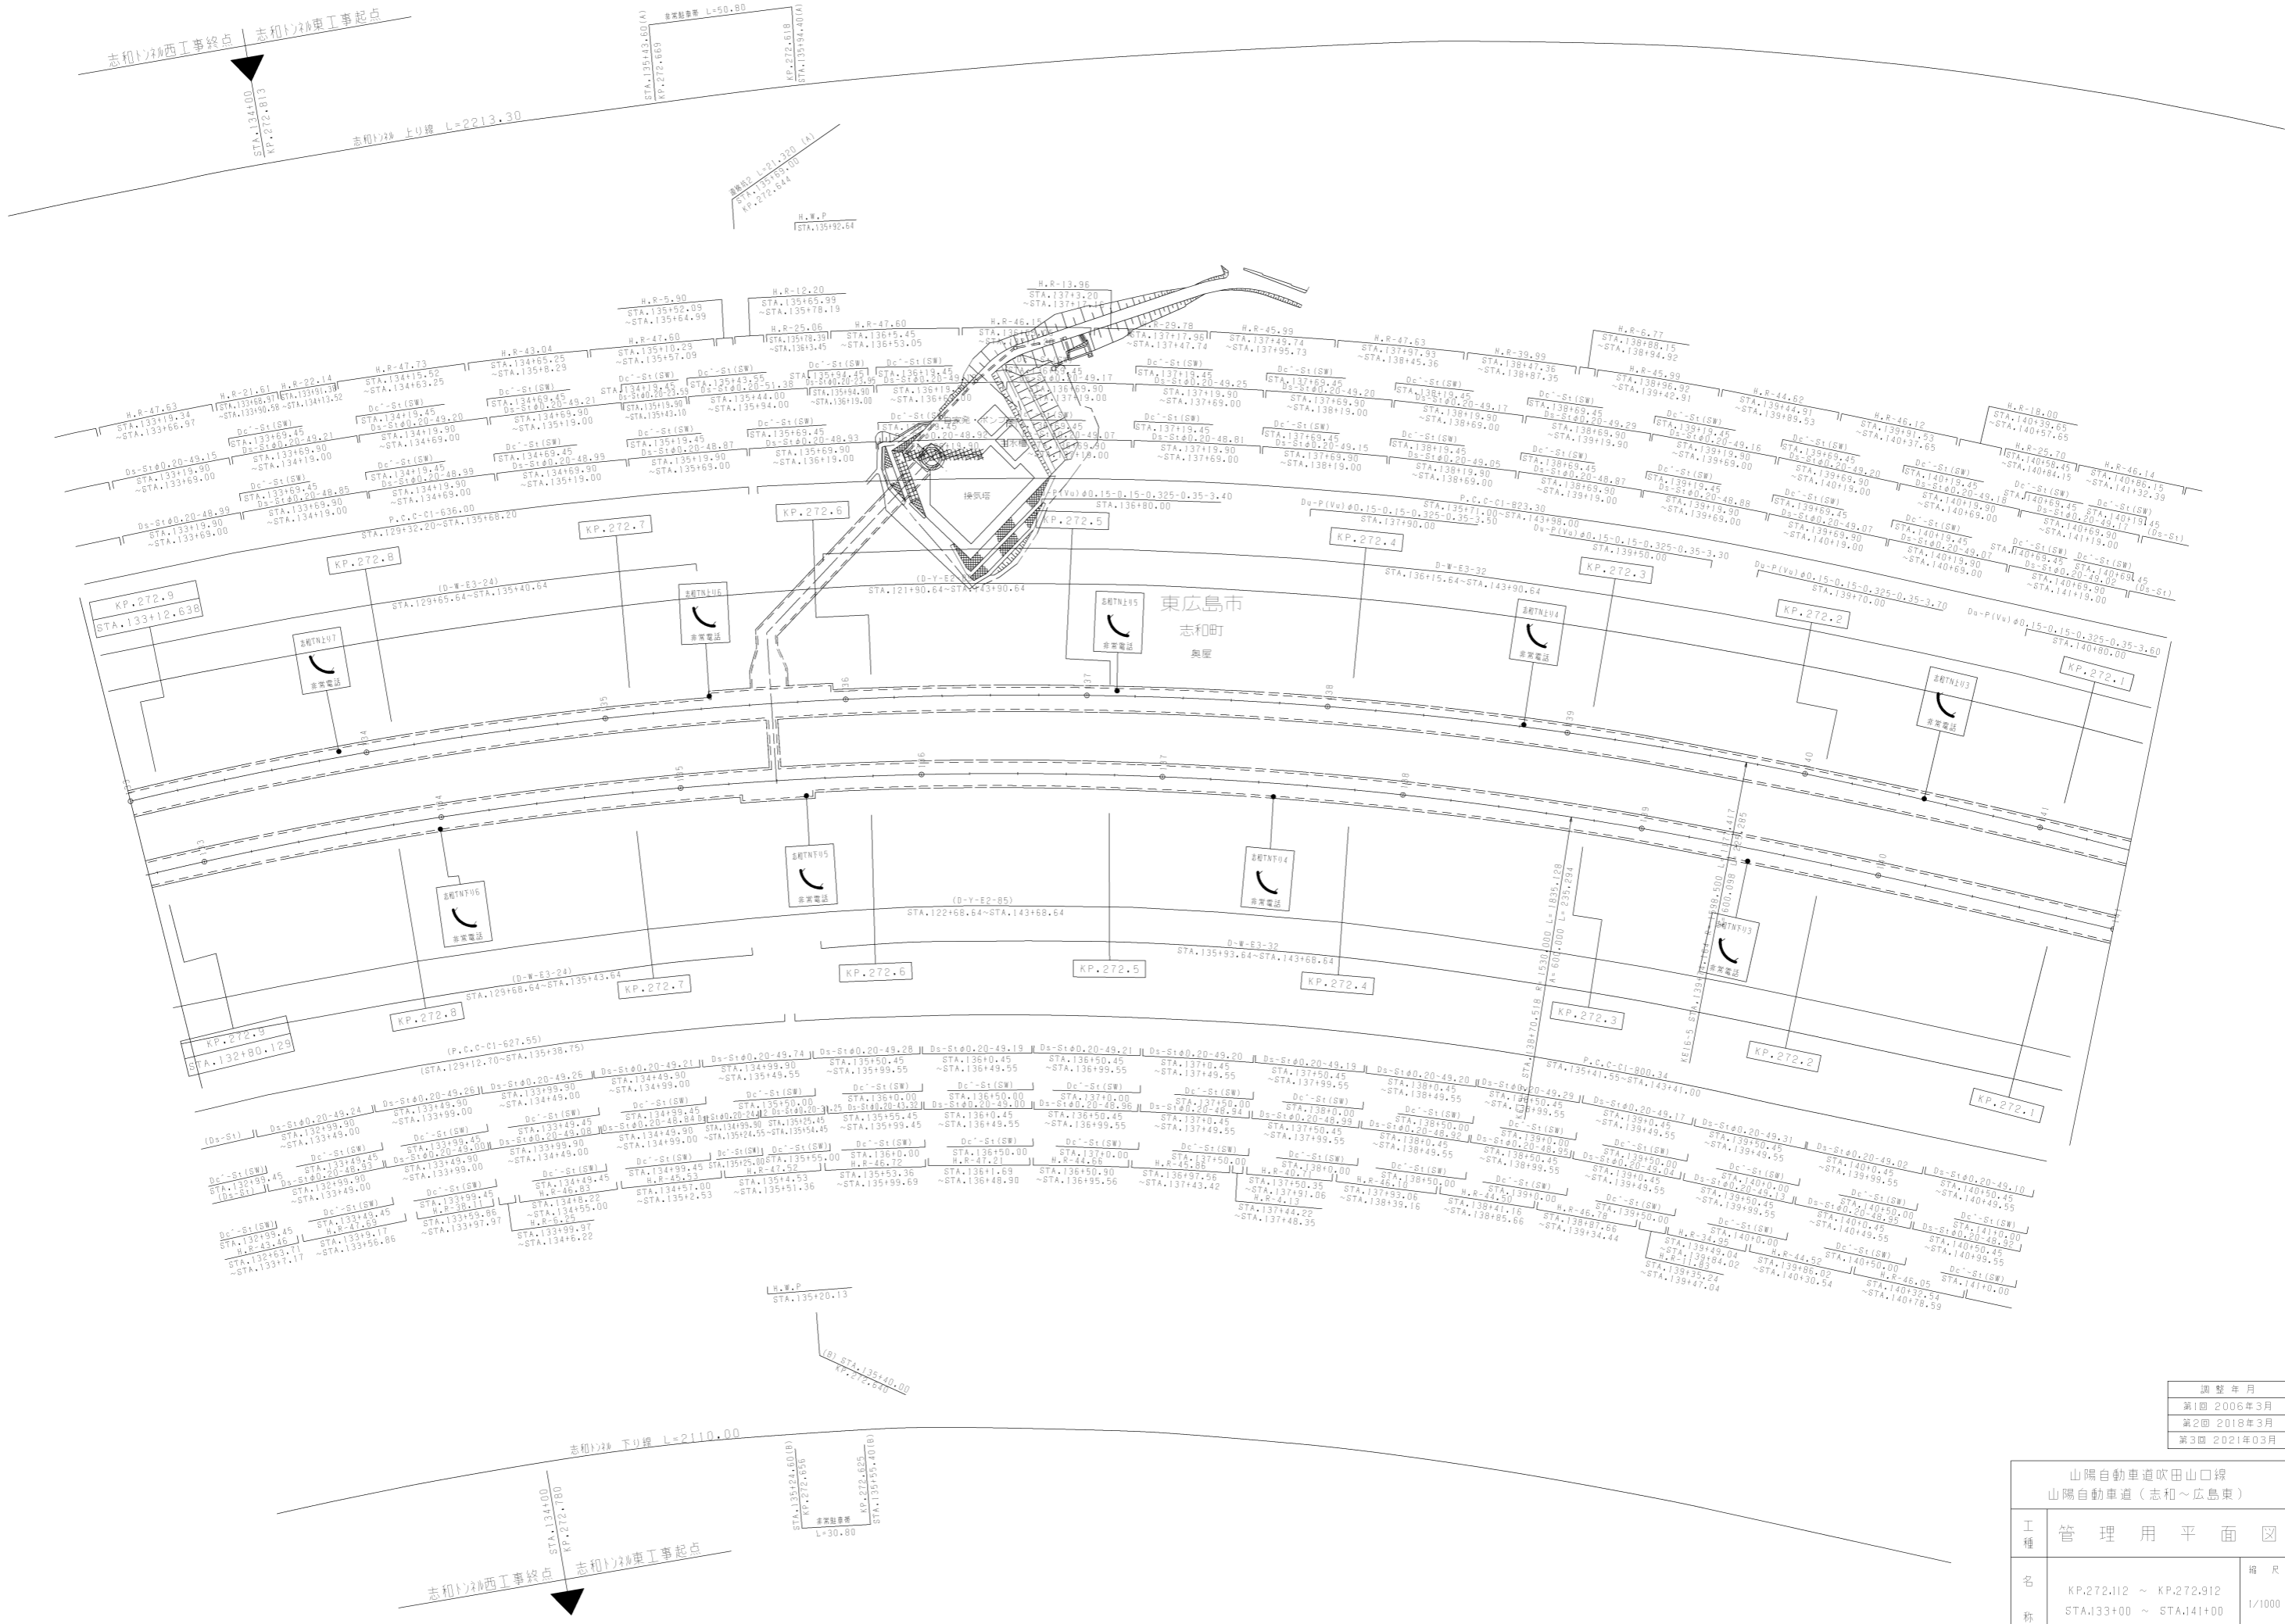


調整年月	適用
第1回 2006年3月	
第2回 2018年3月	
第3回 2021年03月	

山陽自動車道吹田山口線 山陽自動車道(志和~広島東)		
工種	管理用平面図	
名称	KP.272.112 ~ KP.272.912 STA.133+00 ~ STA.141+00	縮尺 1/1000 5 14
西日本高速道路(株)中国支社		



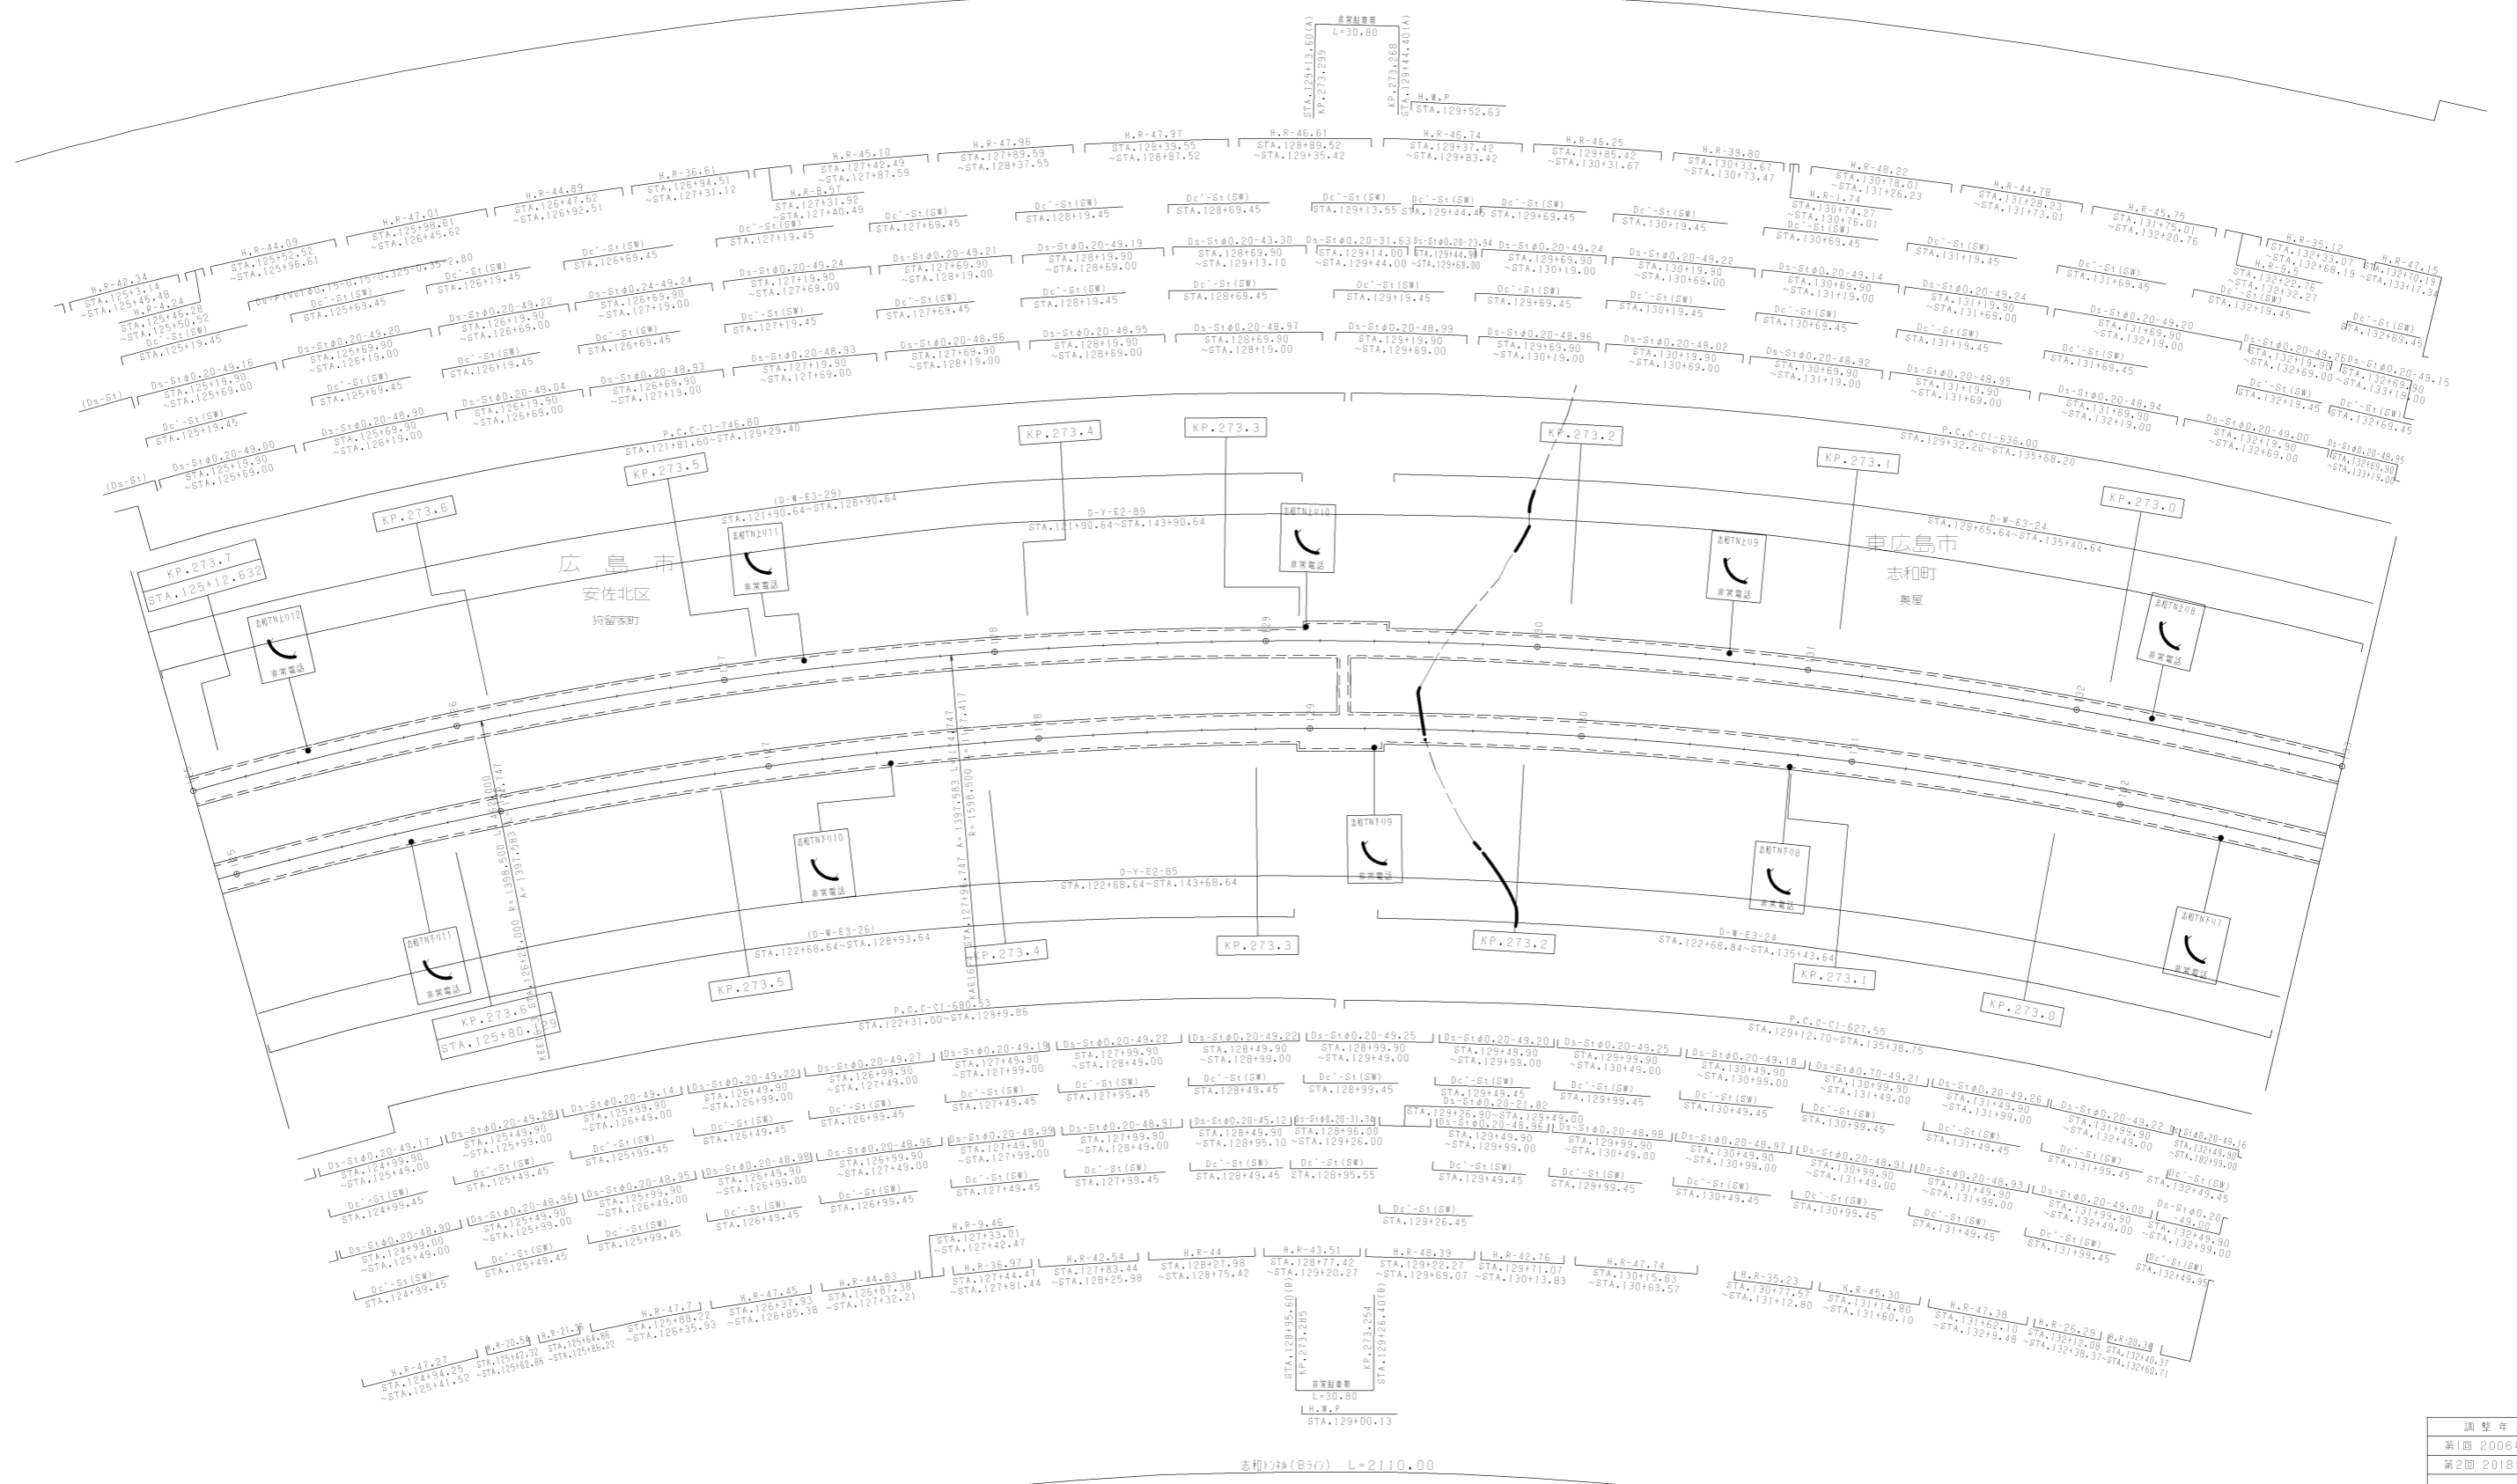

調整年月	適用
第1回 2006年3月	
第2回 2018年3月	



山陽自動車道吹田山口線 山陽自動車道(志和~広島東)		
工種	管理用平面図	
名称	KP.272.912 ~ KP.273.712 STA.125+00 ~ STA.133+00	縮尺 1/1000
		6 14
西日本高速道路(株)中国支社		

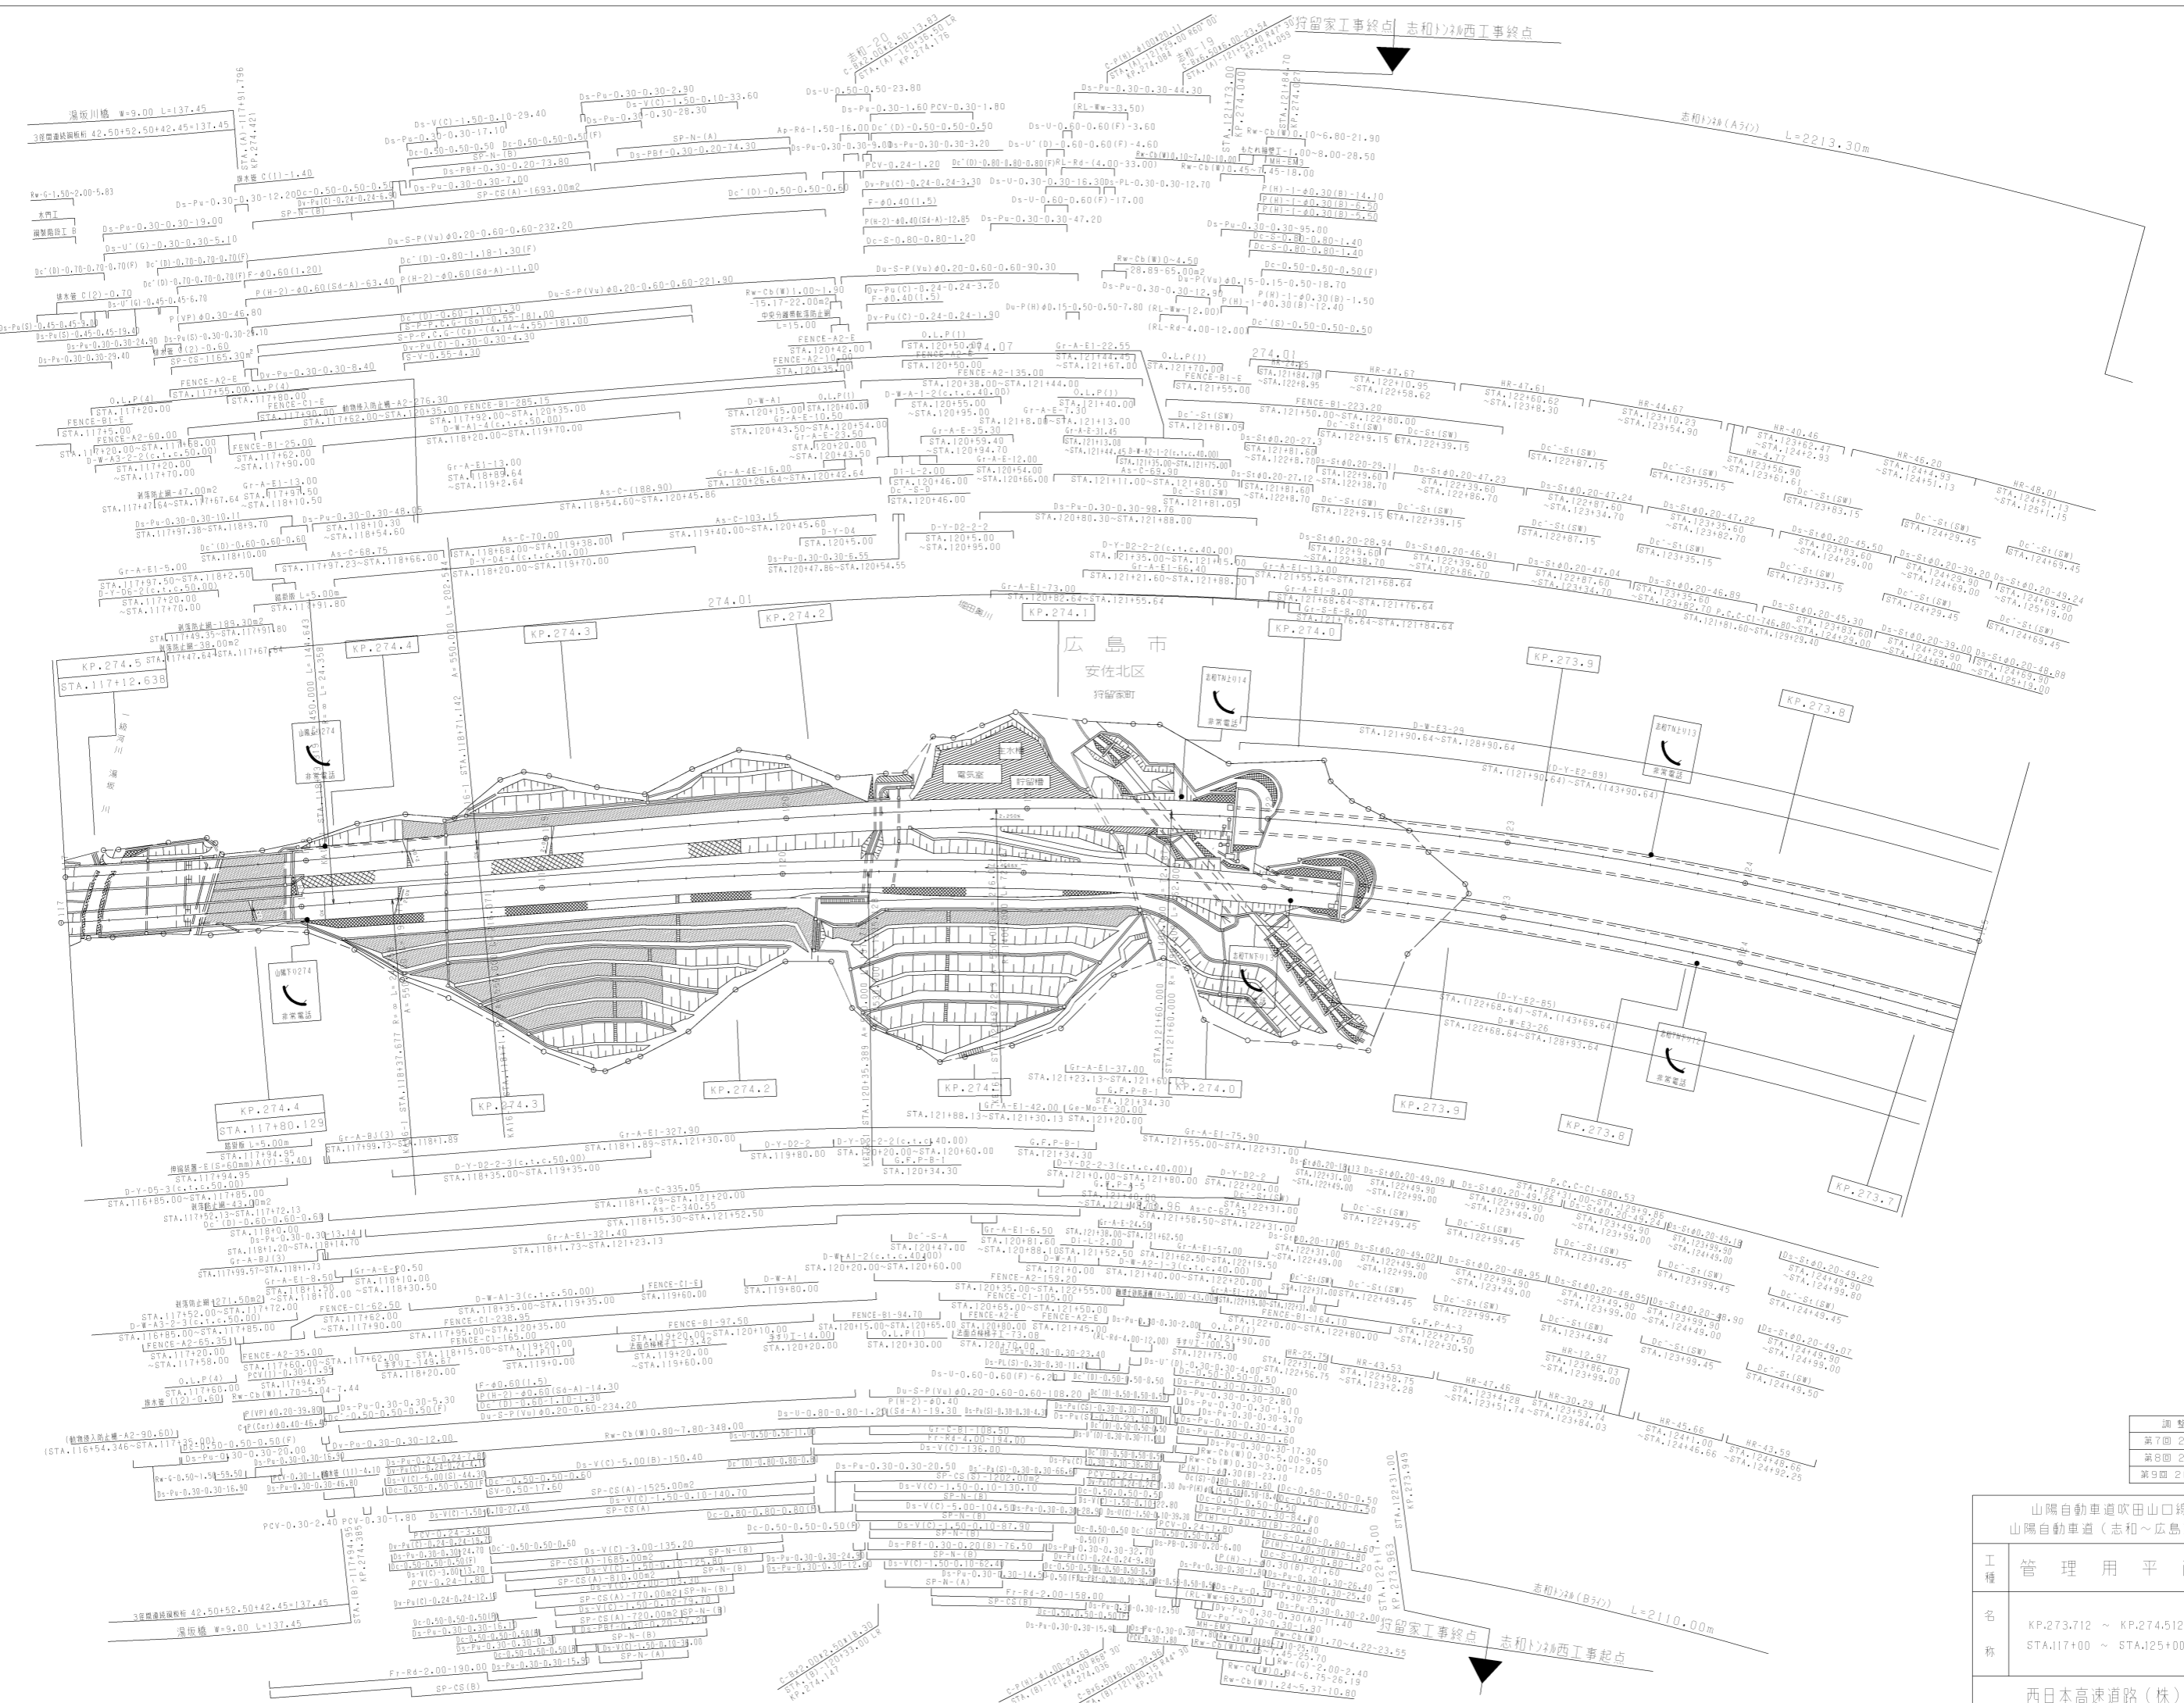

調整年月	適用
第7回 2016年3月	
第8回 2018年3月	
第9回 2021年03月	

山陽自動車道吹田山口線 山陽自動車道(志和~広島東)		
工種	管理用平面図	
名称	KP.273.712 ~ KP.274.512 STA.117+00 ~ STA.125+00	縮尺 1/1000 7 14


西日本高速道路(株)中国支社

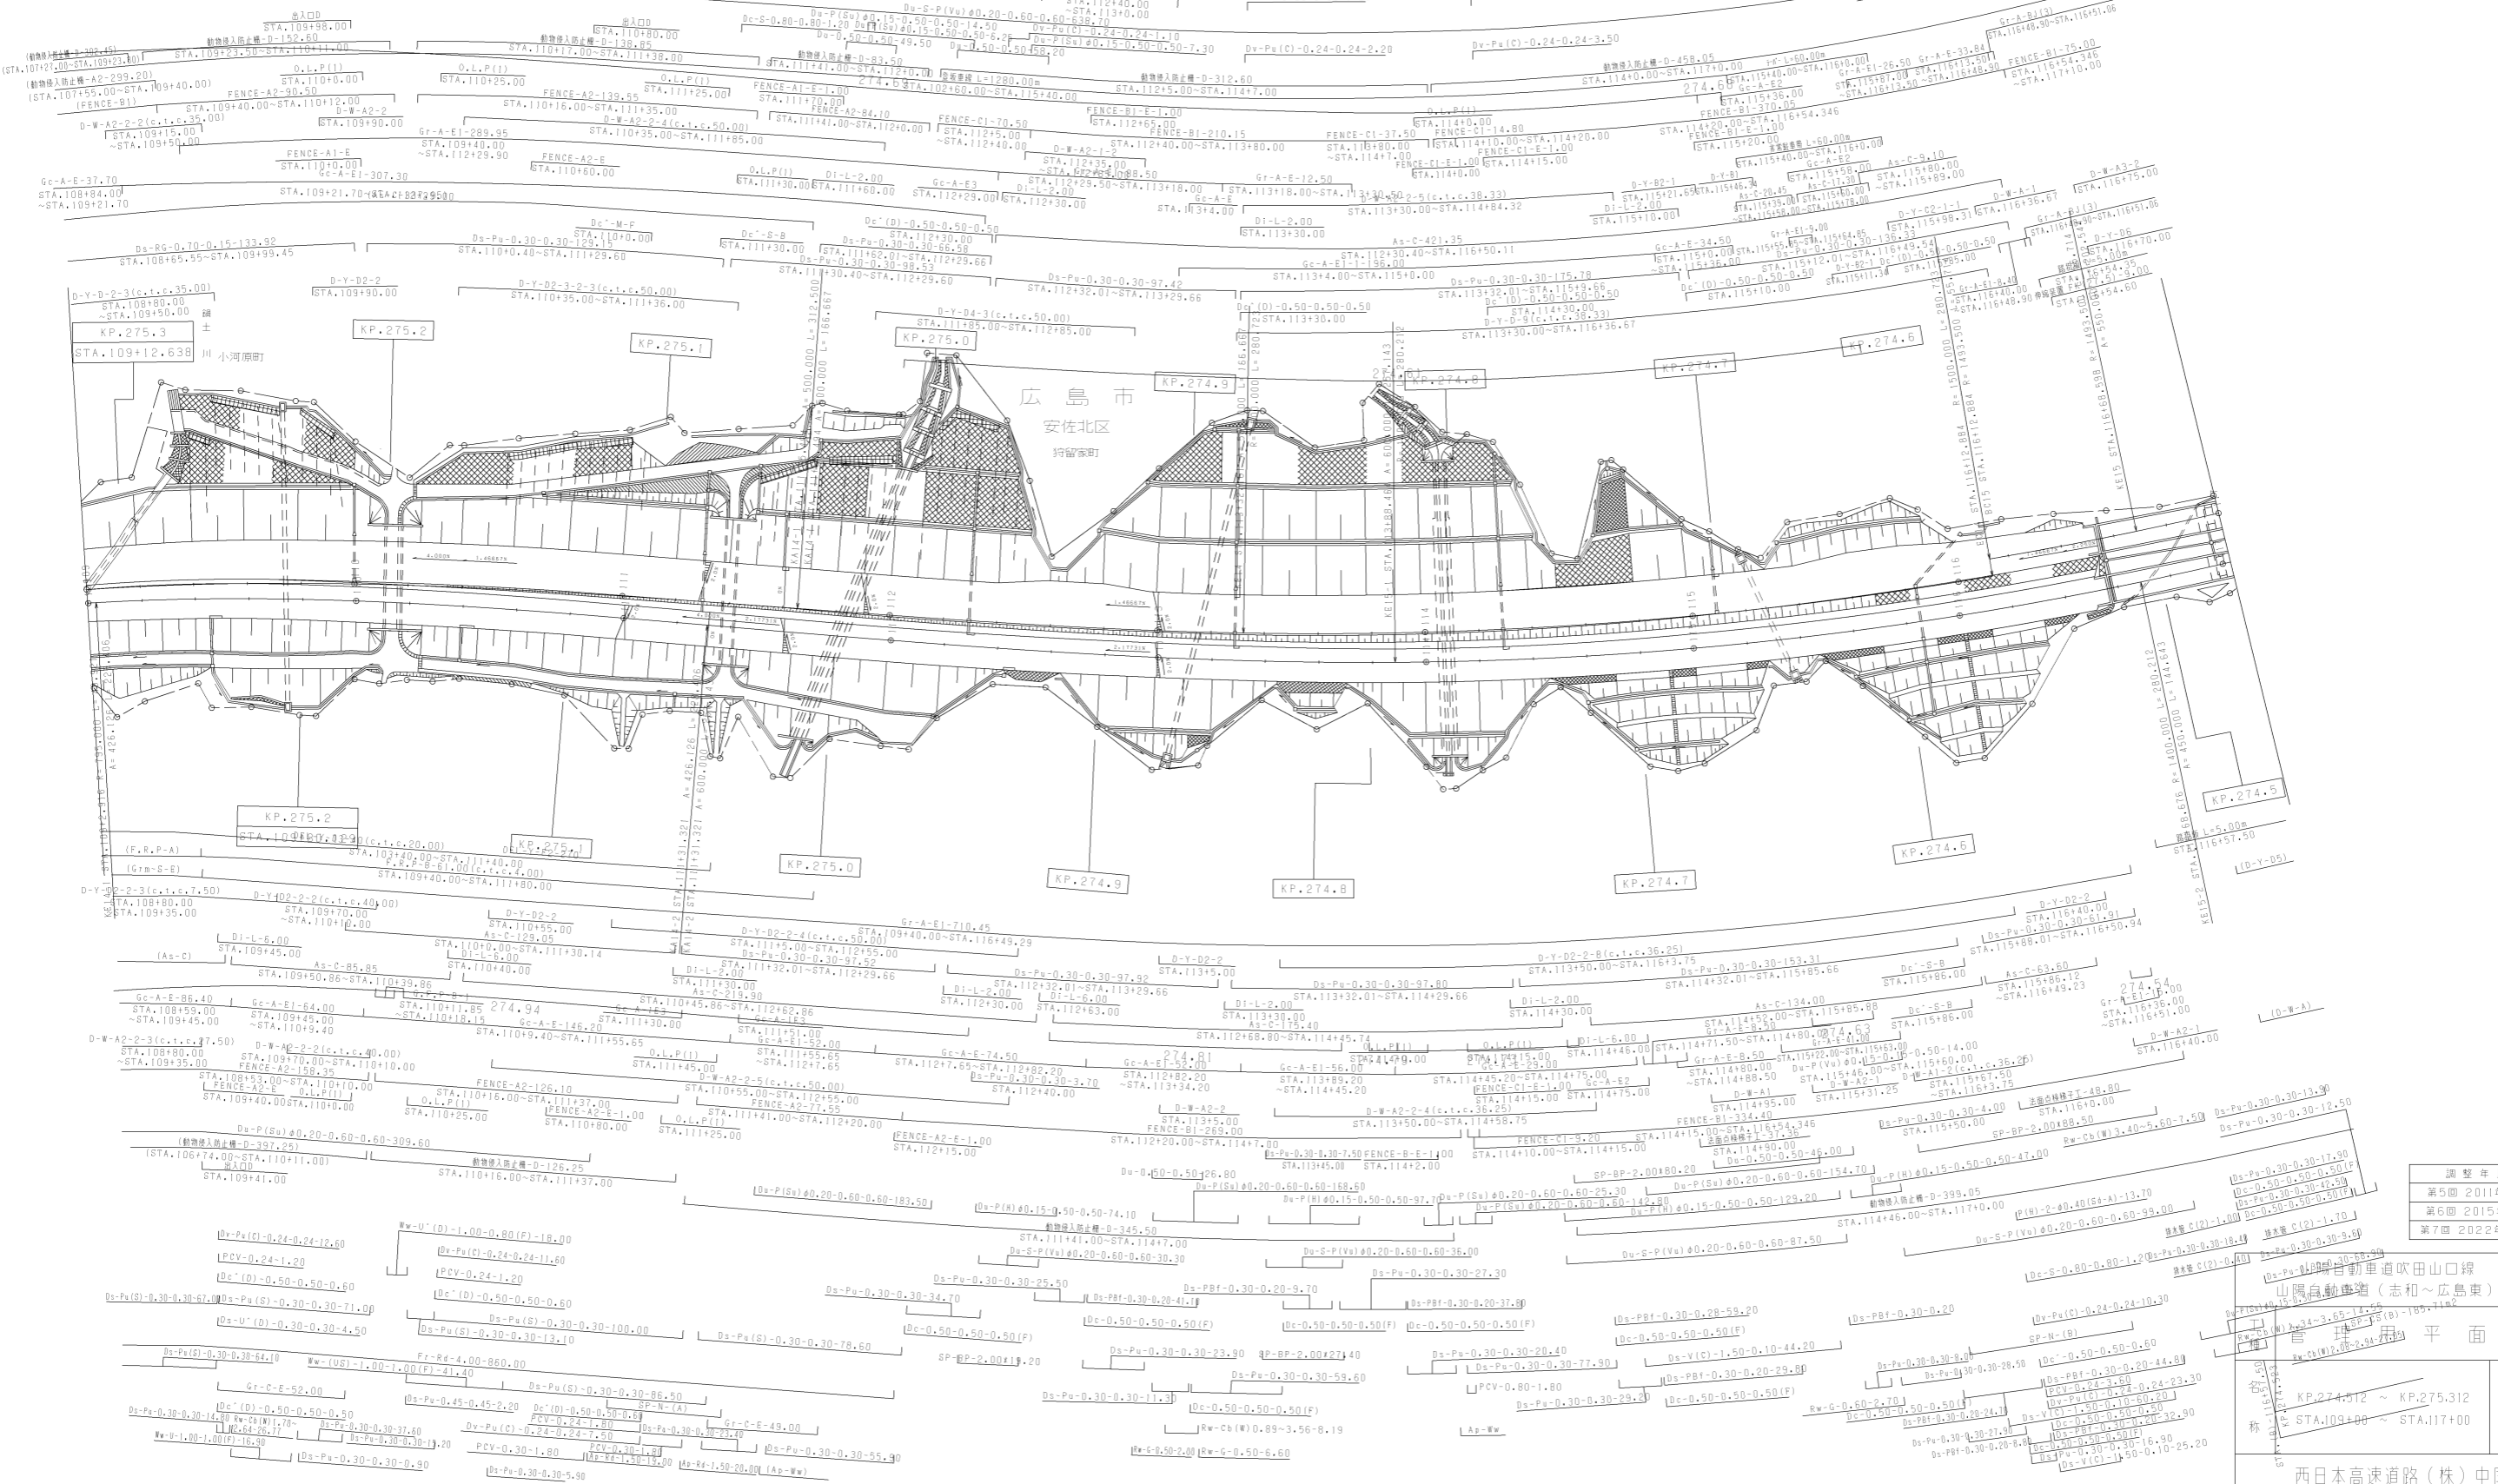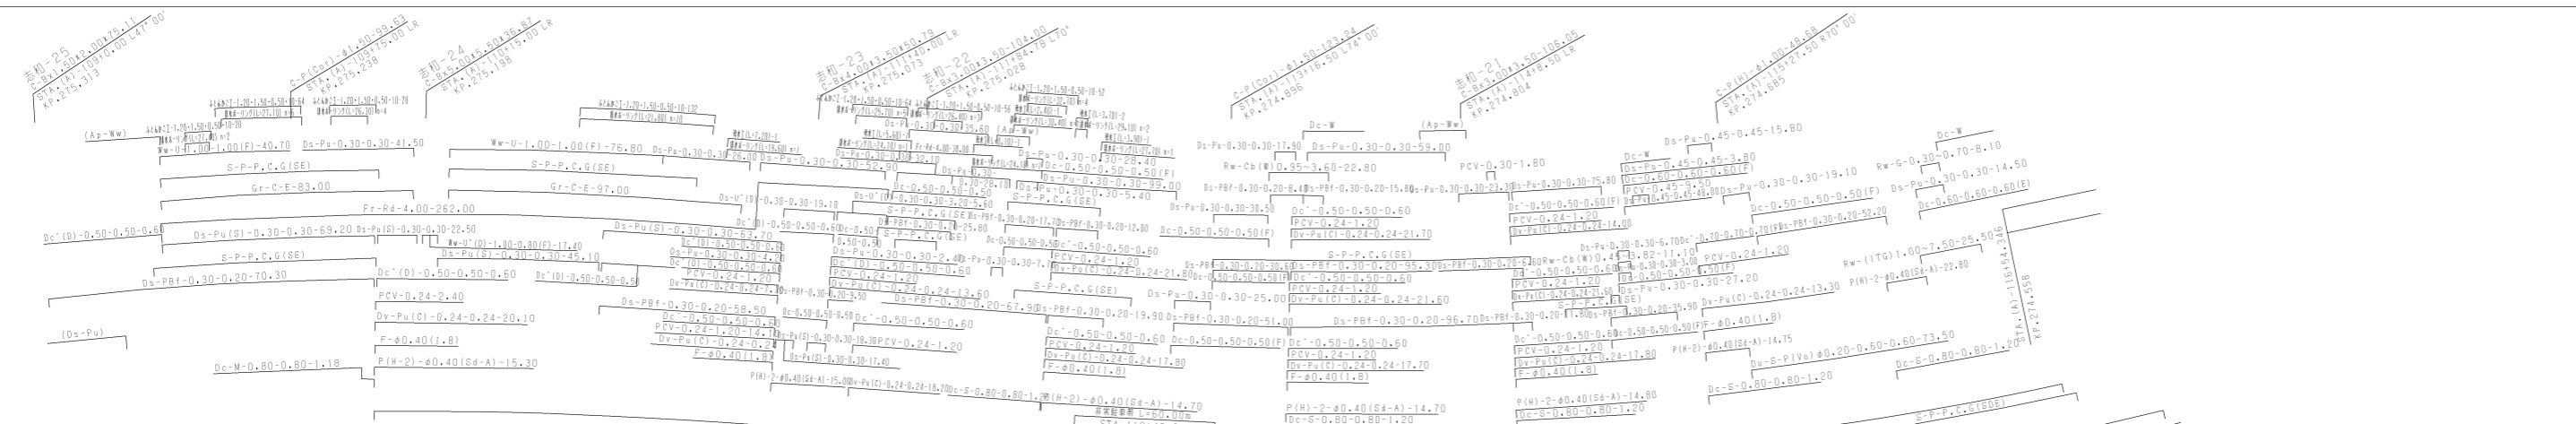

広島市
安佐北区
河留町

調整年月	適用
第5回 2011年3月	
第6回 2015年3月	
第7回 2022年03月	

山陽自動車道吹田山口線
山陽自動車道(志和~広島東)
第7回 2022年03月
平面図
縮尺 1/1000
14

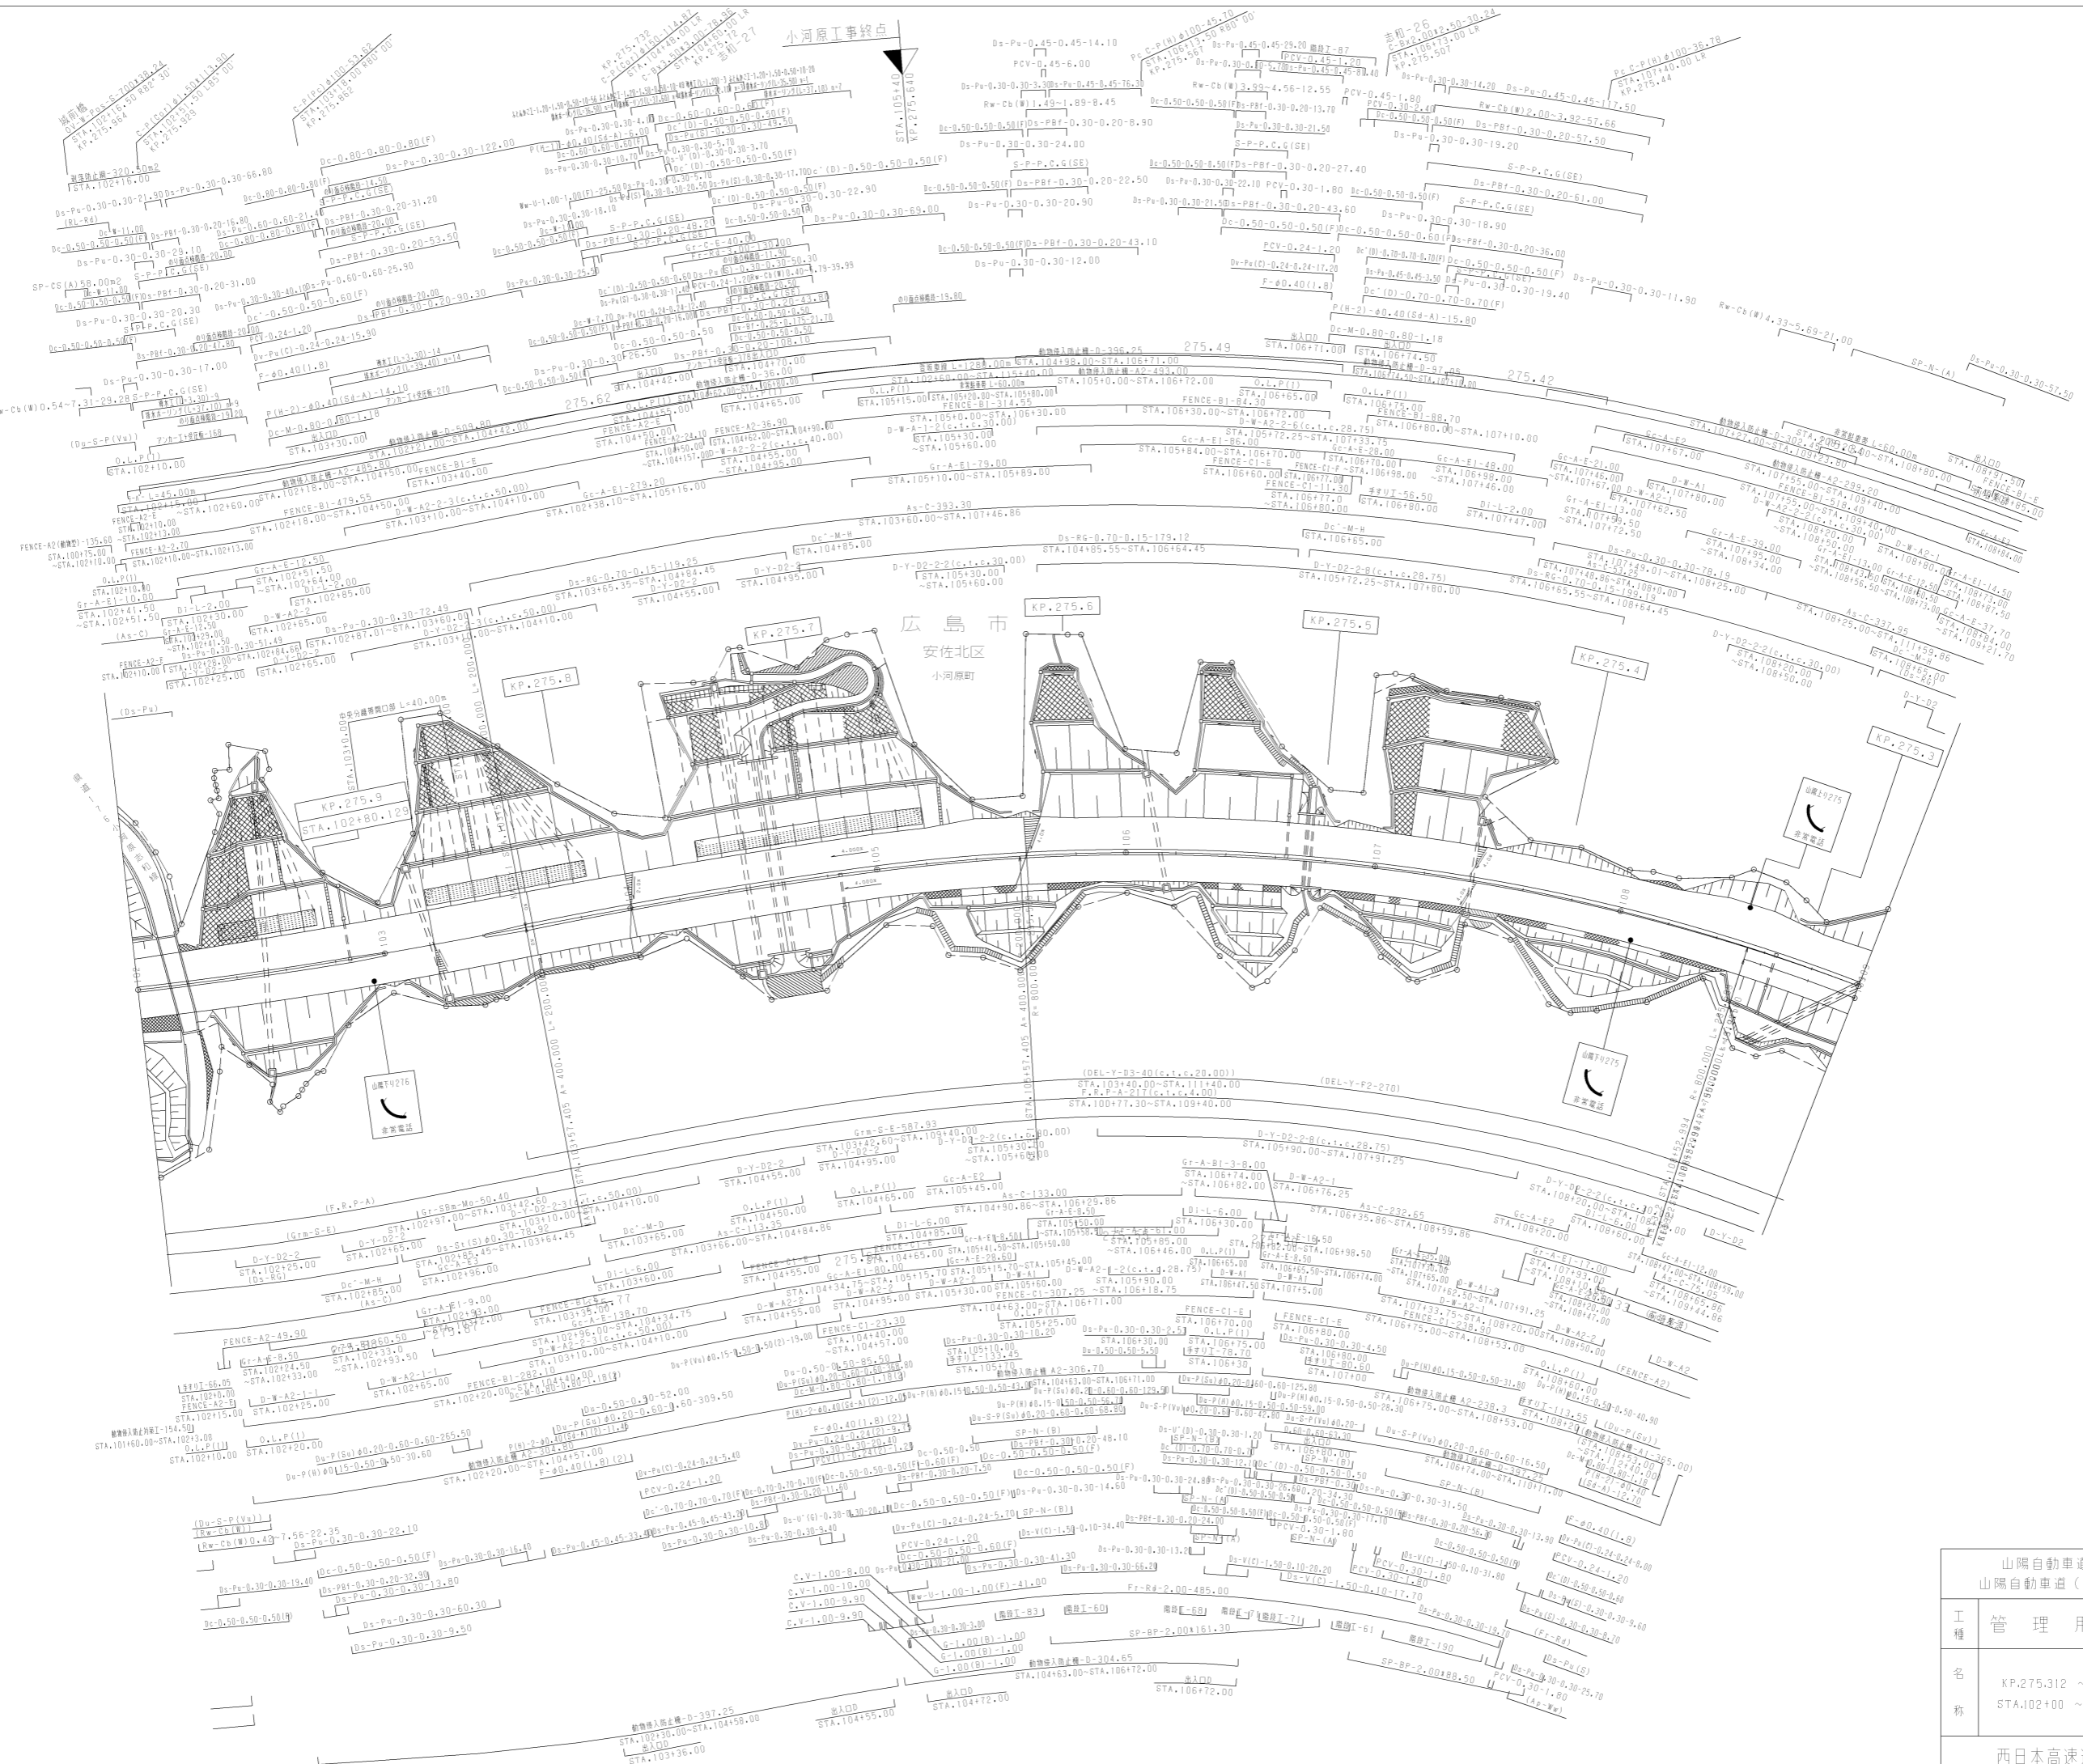


廣島市
安佐北區
小河原町


調整年月	適用
第7回 2019年3月	
第8回 2021年3月	
第9回 2022年3月	

山陽自動車道吹田山口線 山陽自動車道(志和~広島東)	
工種	管理用平面図
名称	KP.275.312 ~ KP.275.98 STA.102+00 ~ STA.109+00
縮尺	1/1000
頁数	9 / 14

西日本高速道路(株)中国支社

調整年月	適用
第7回 2019年3月	
第8回 2021年03月	
第9回 2022年03月	

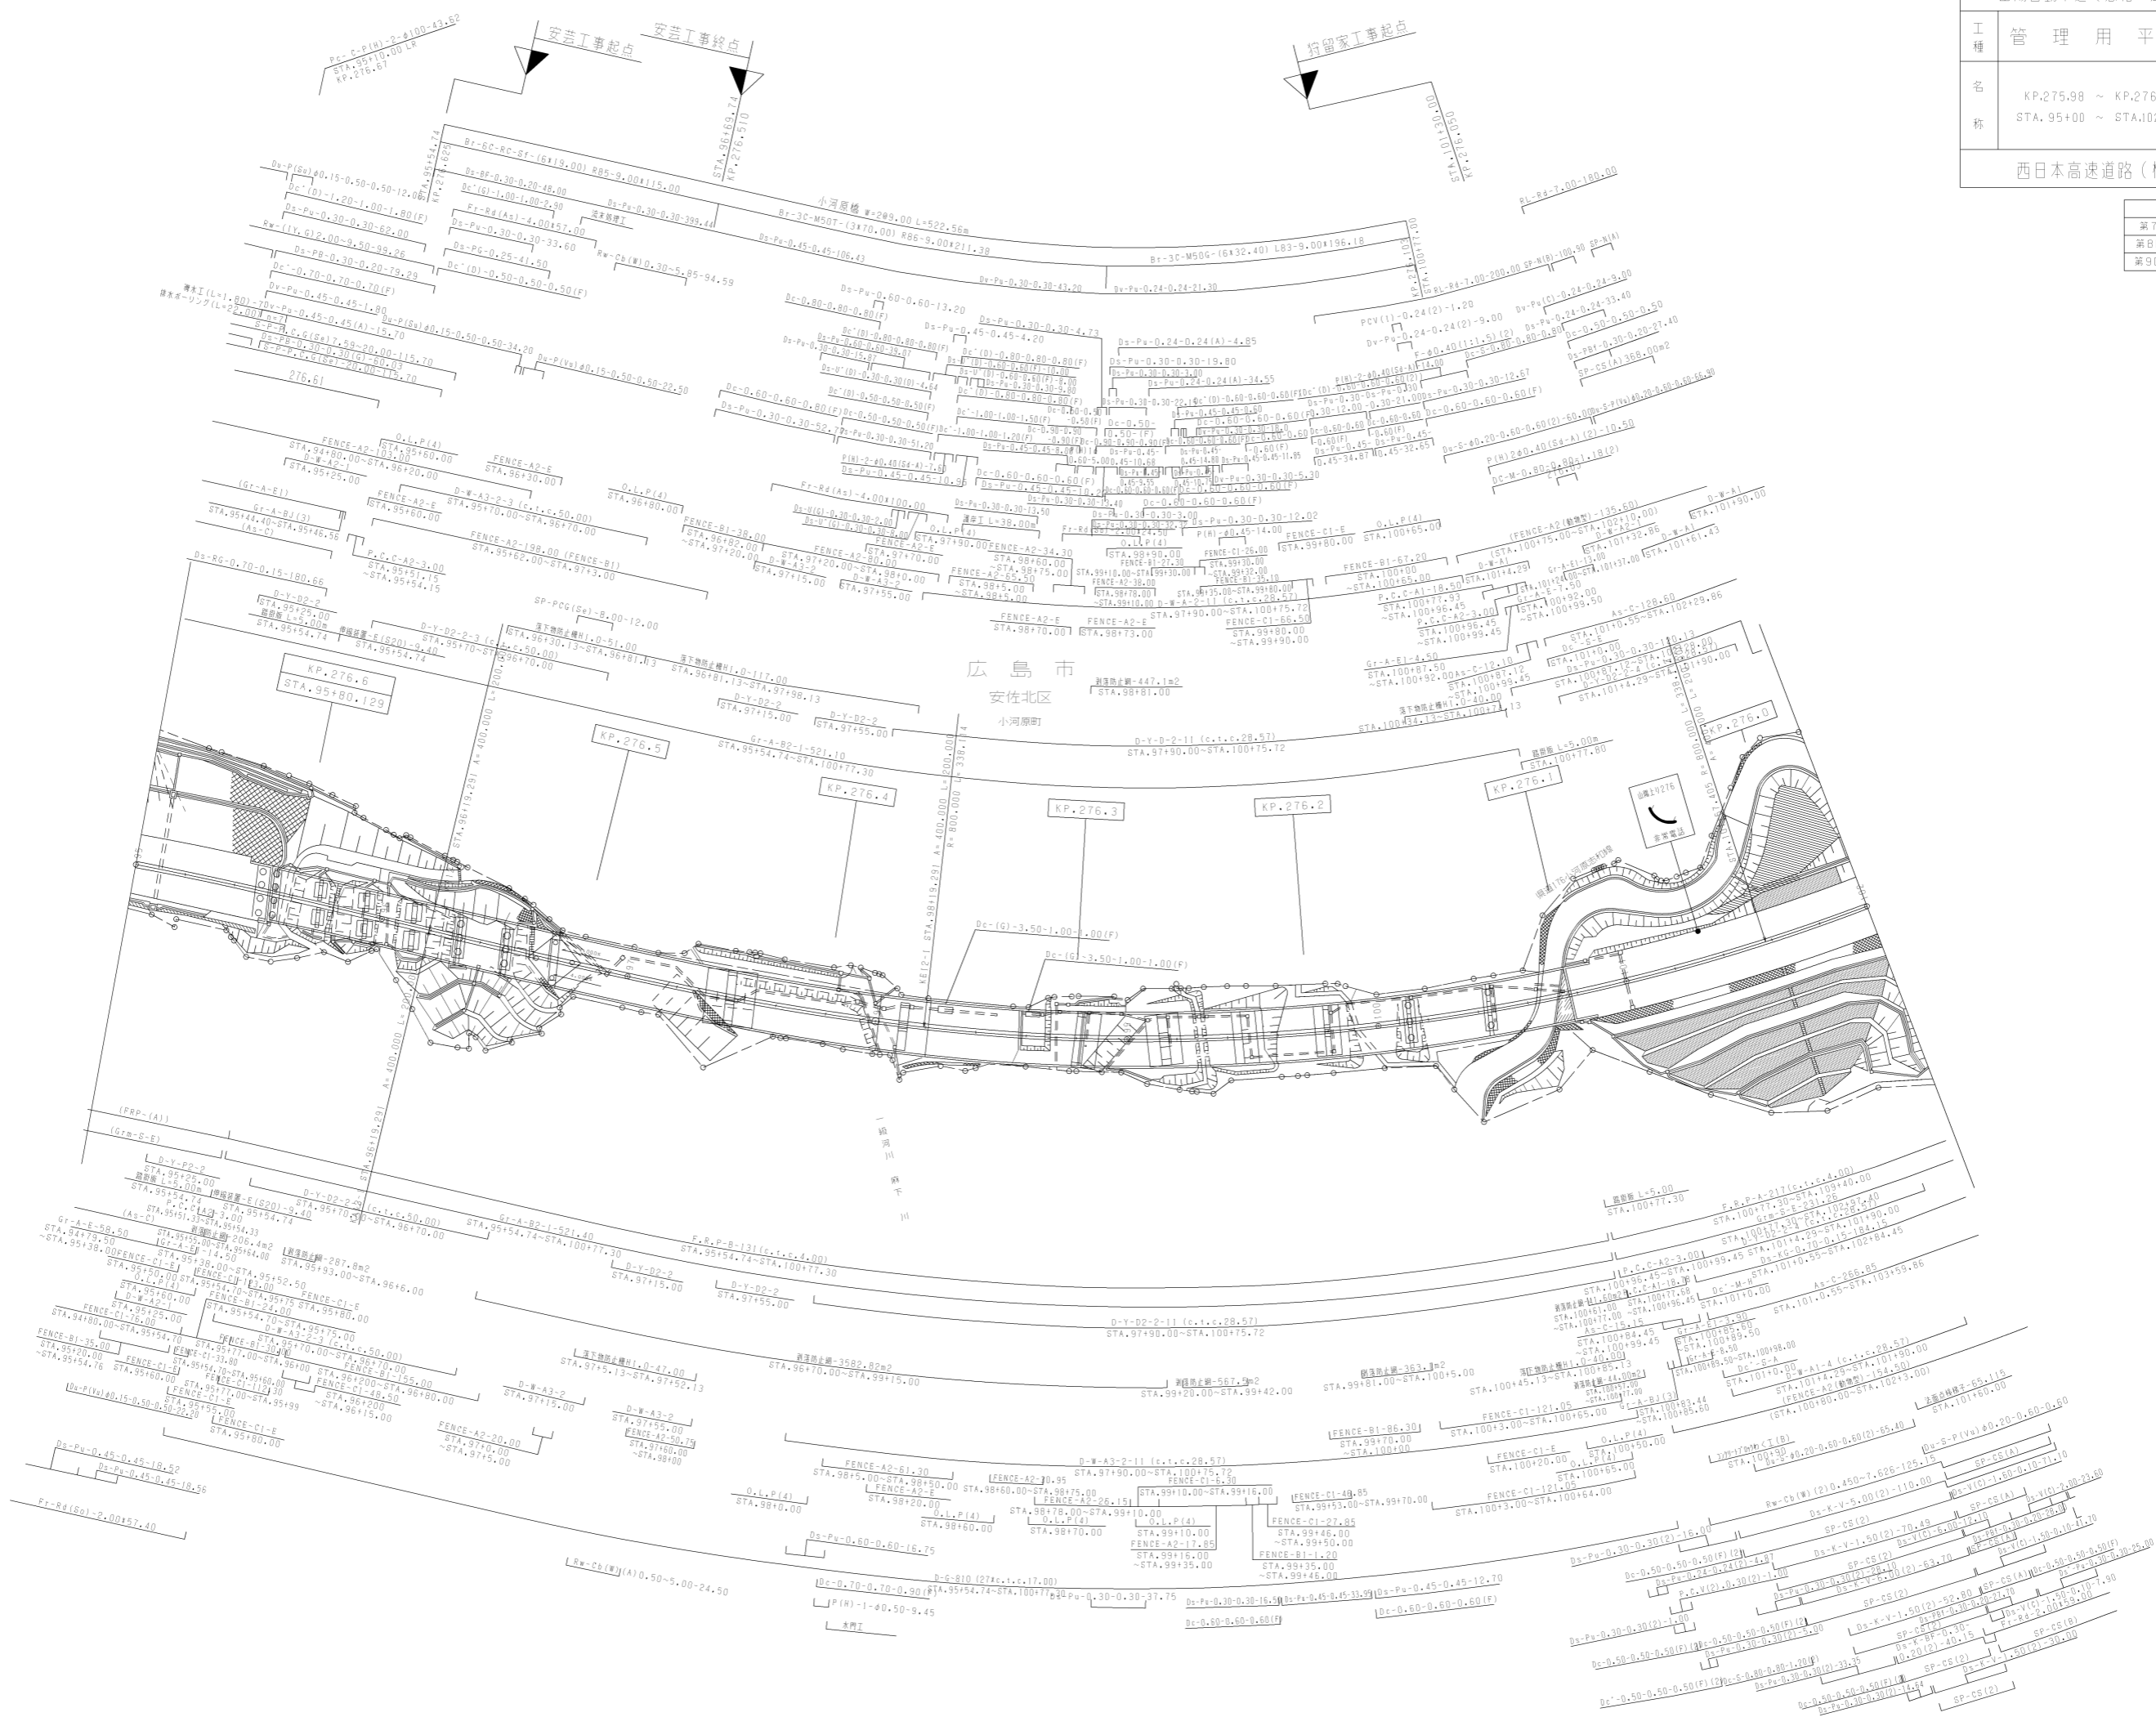


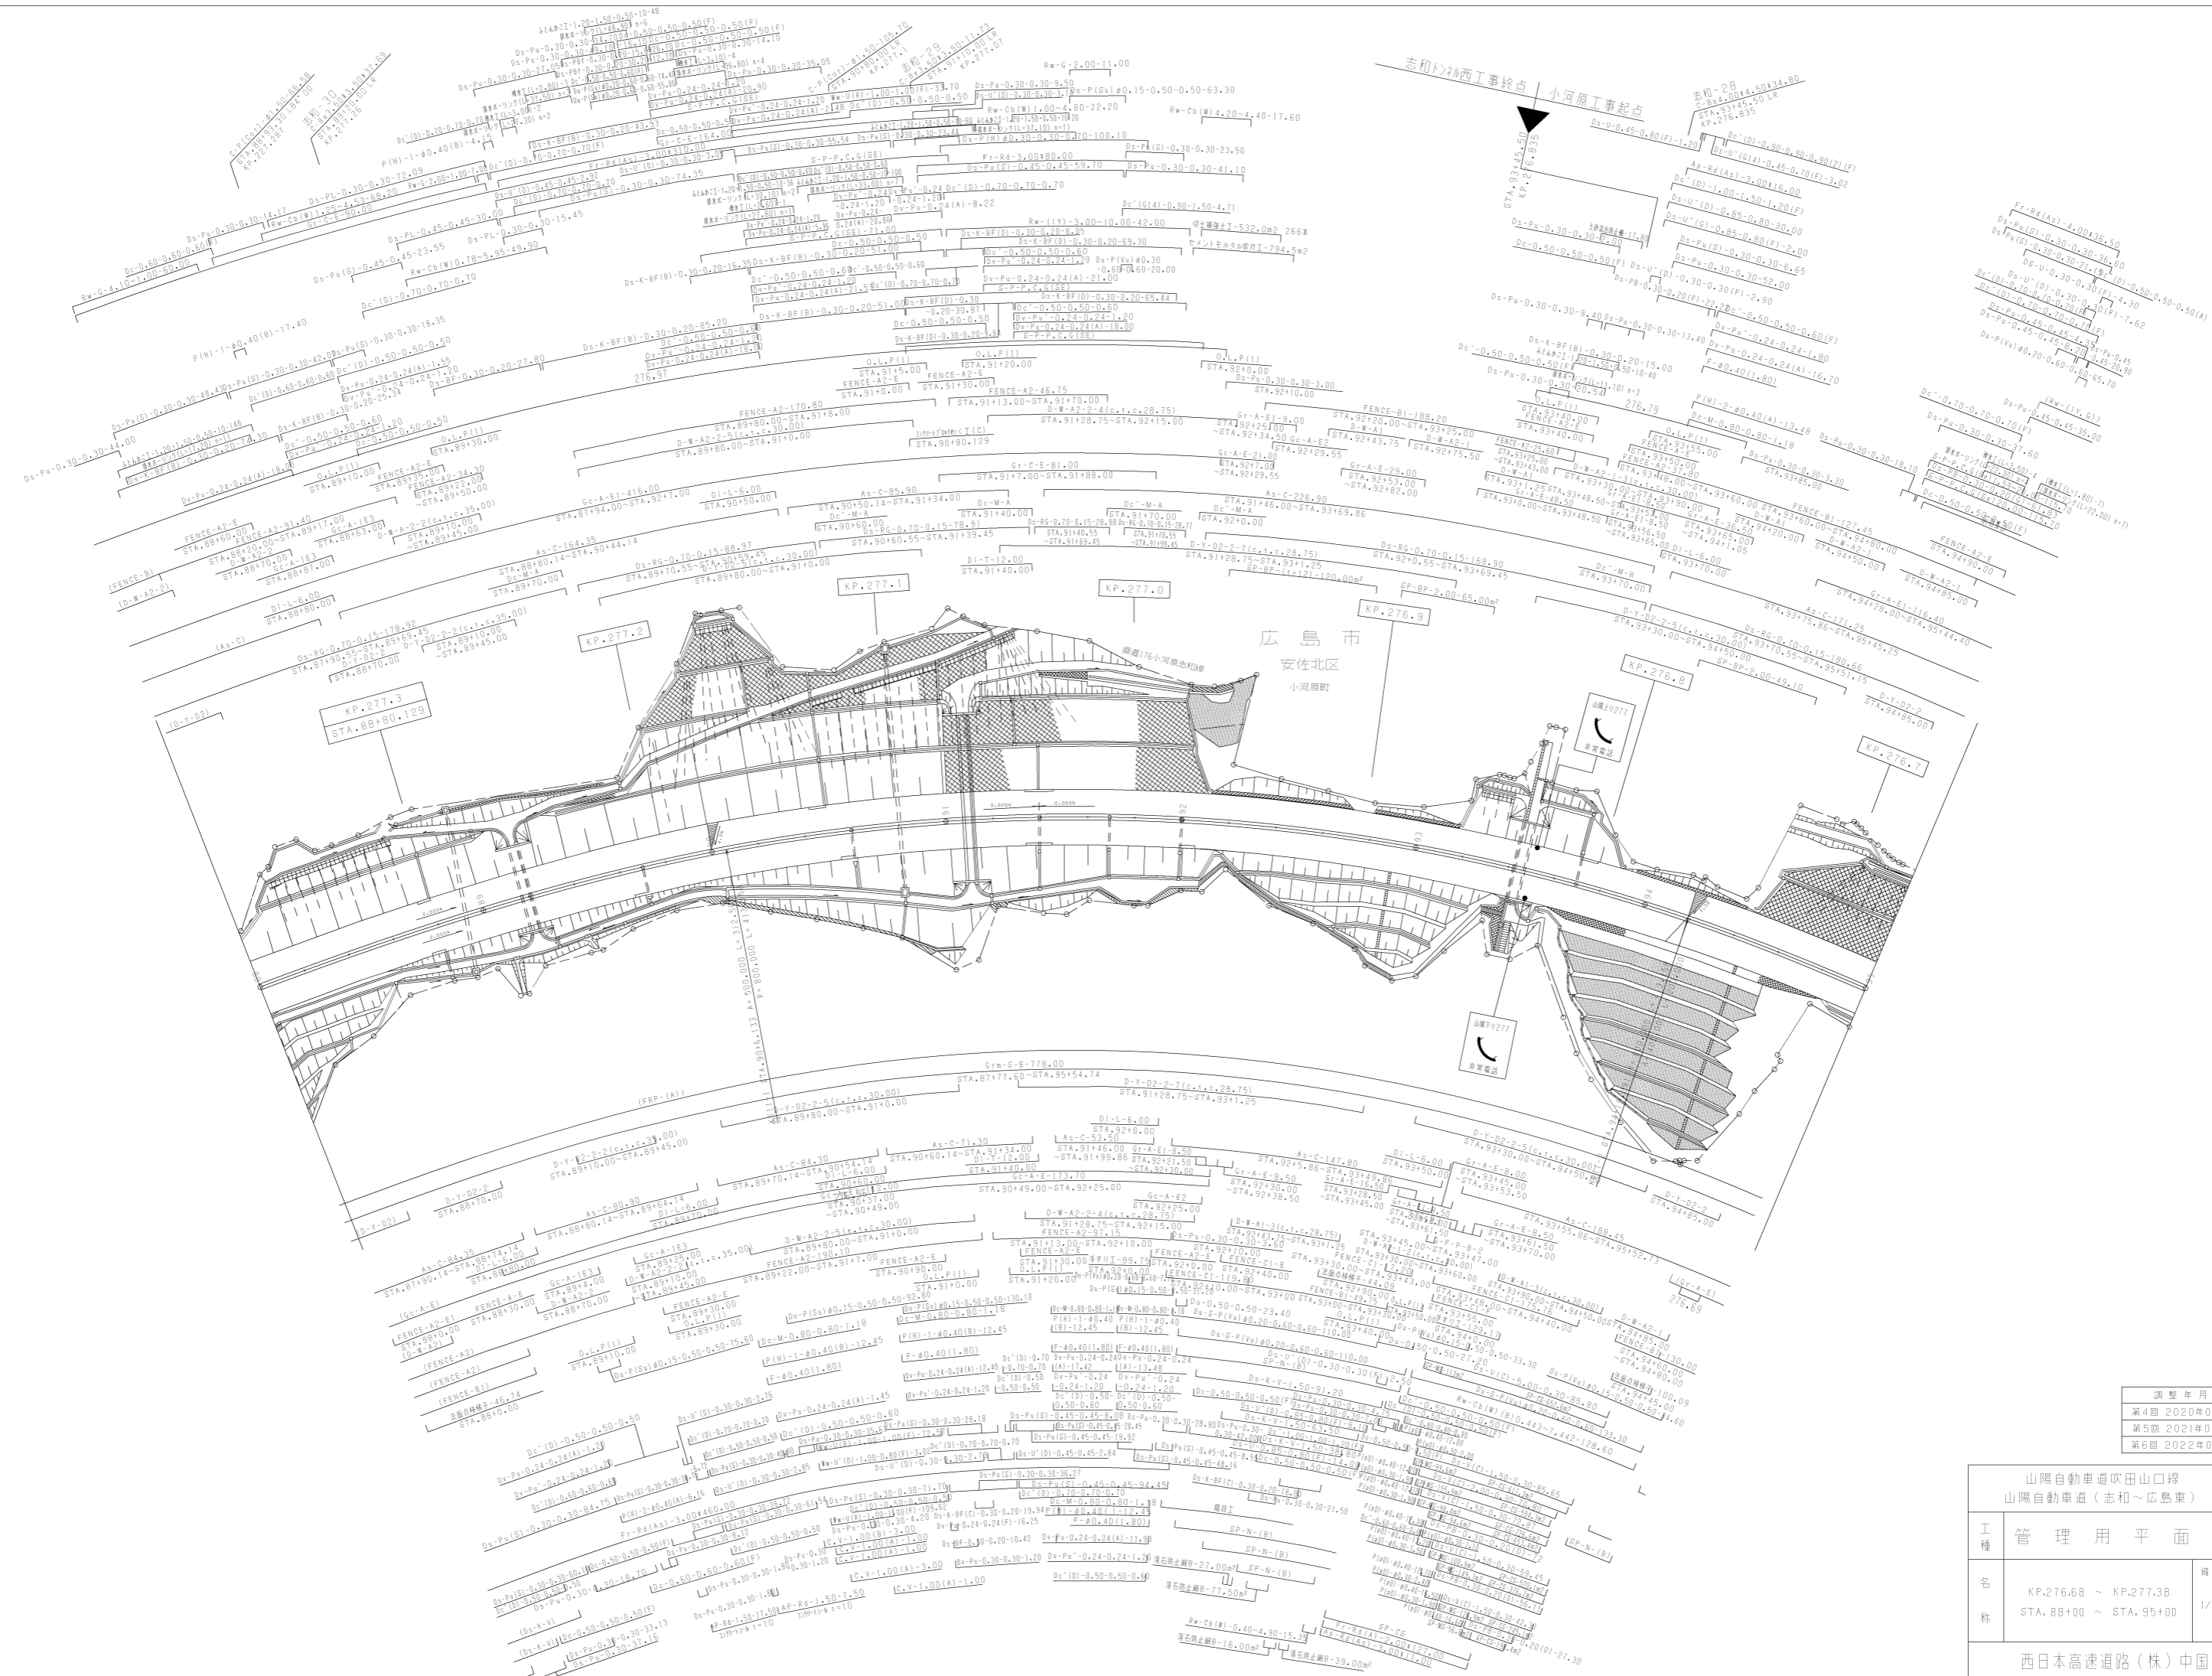


調整年月	適用
第4回 2020年03月	
第5回 2021年03月	
第6回 2022年03月	


山陽自動車道吹田山口線 山陽自動車道(志和~広島東)		
工種	管理用平面図	
		11 14

調整年月	適用
第2回 2009年3月	
第3回 2011年3月	
第4回 2022年03月	

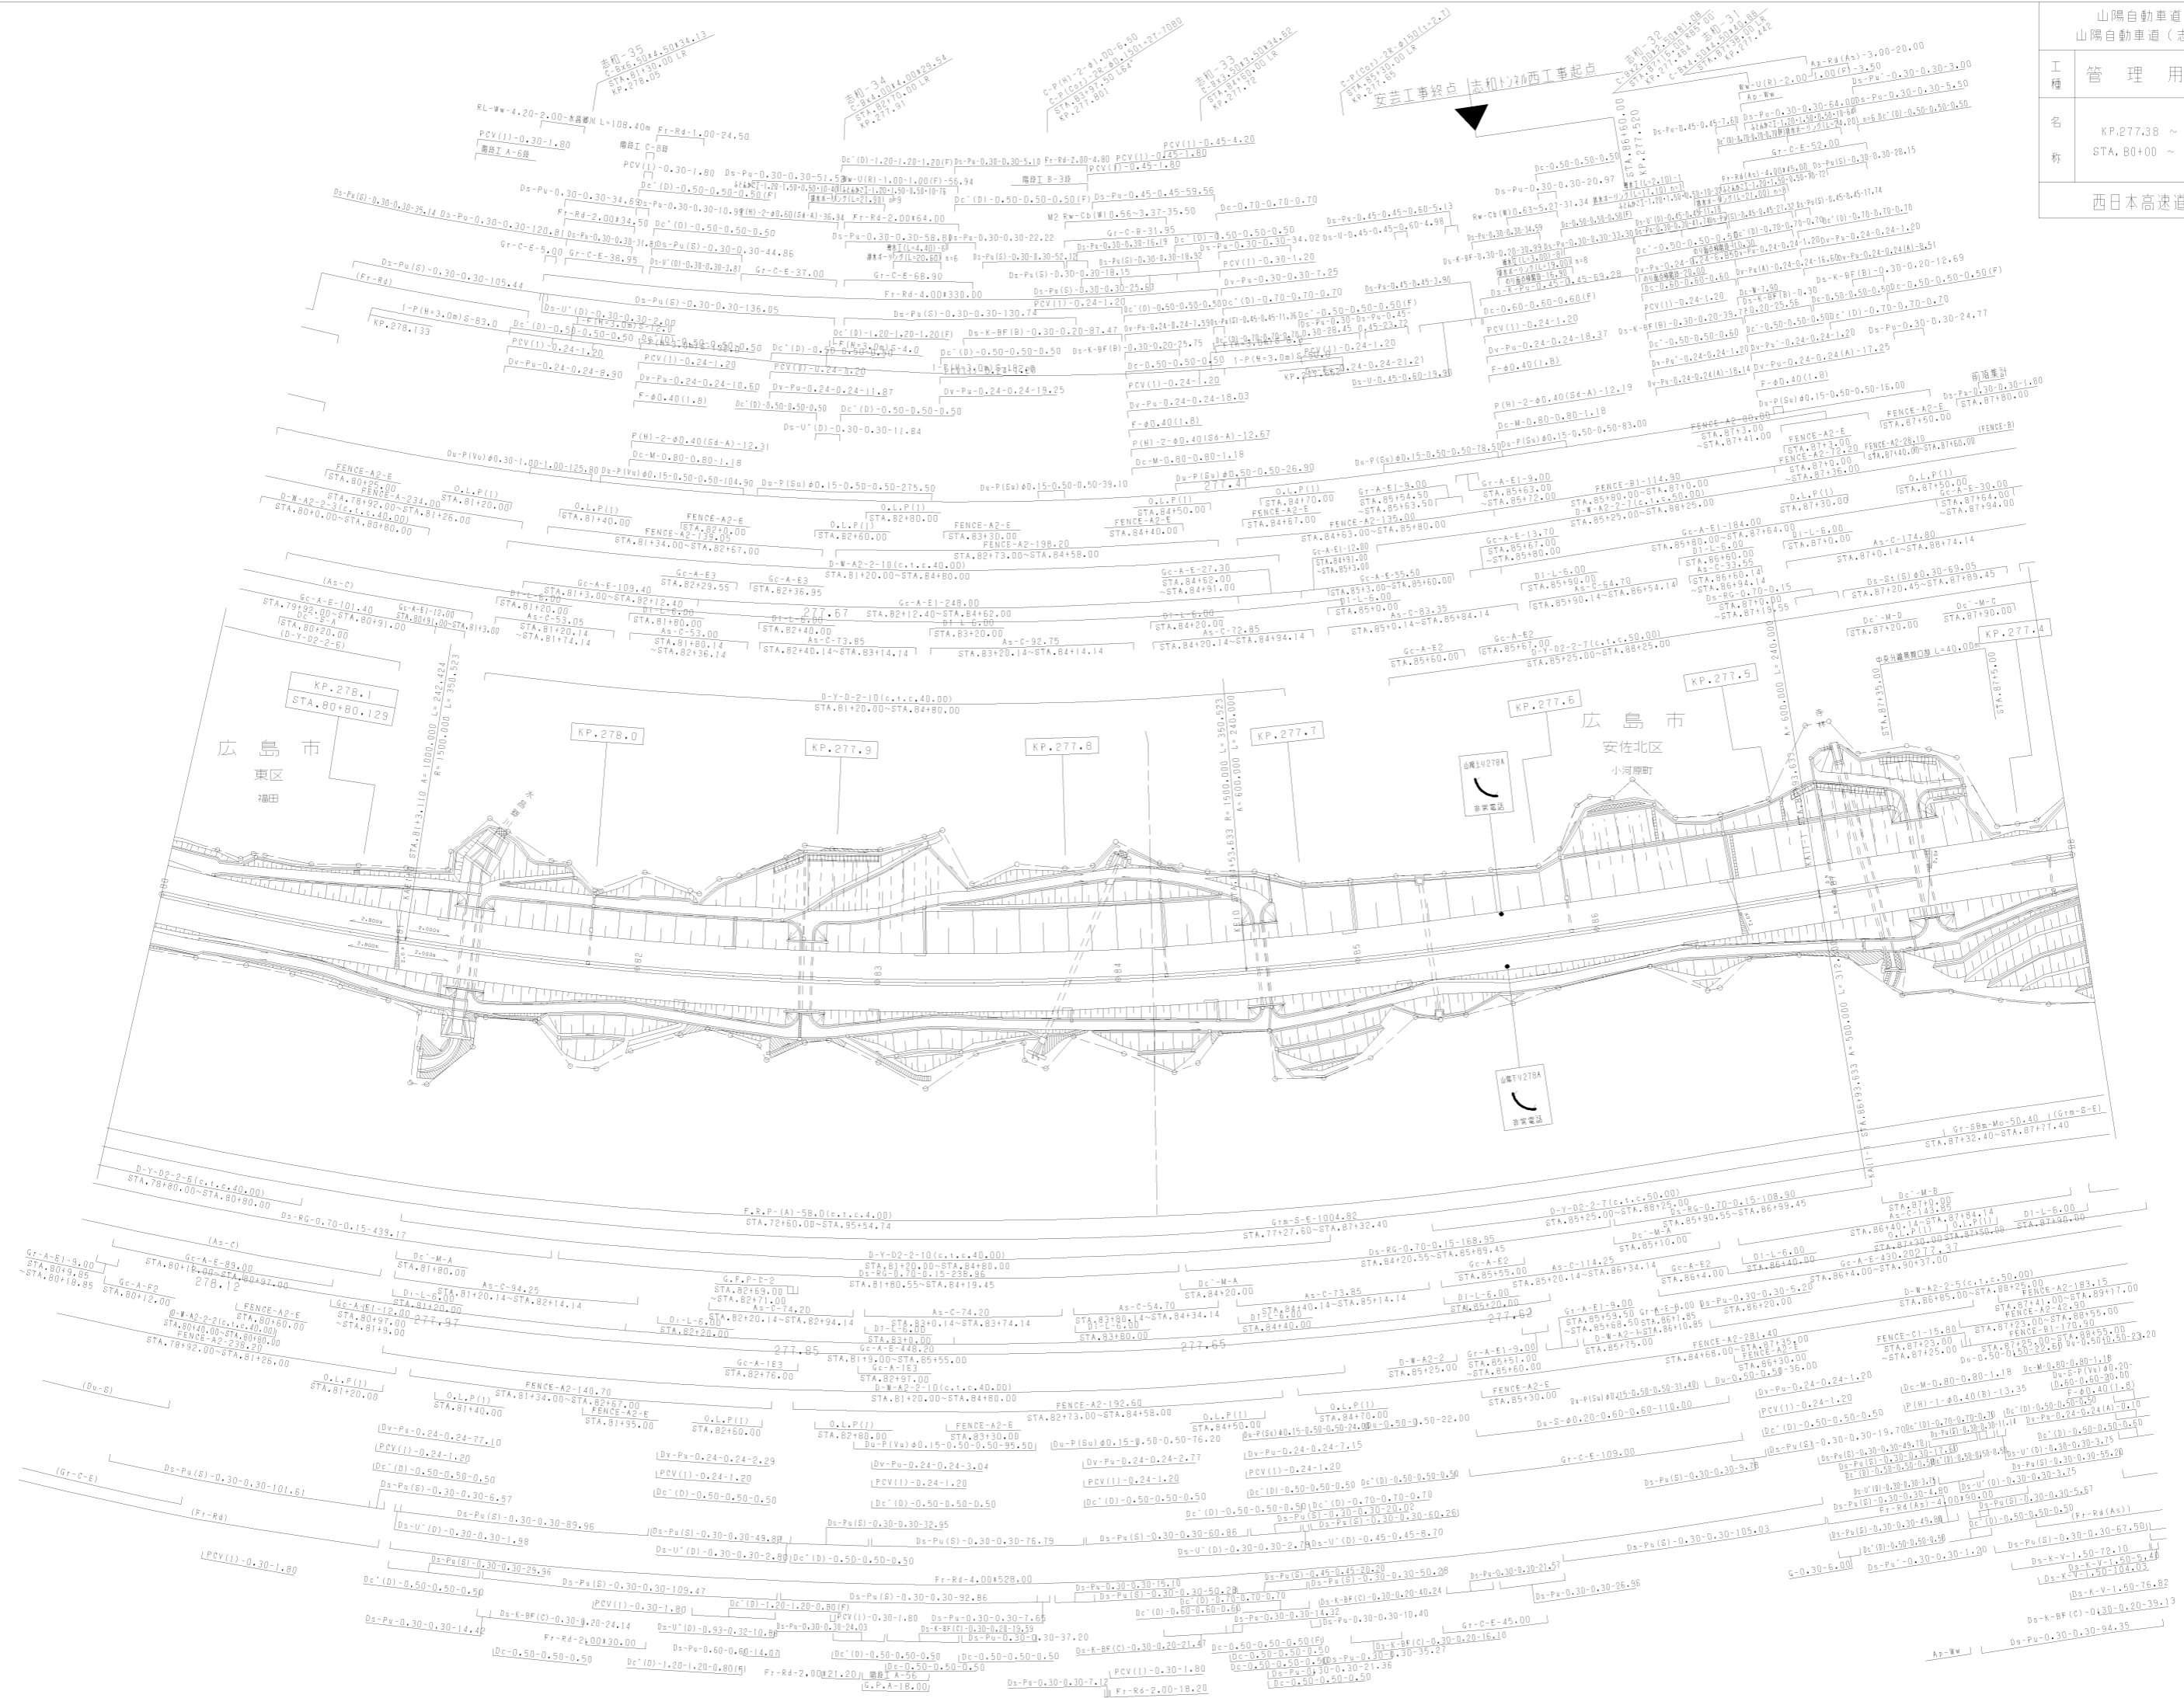


調整年月	適用
第2回 2006年12月	
第3回 2009年3月	
第4回 2021年03月	

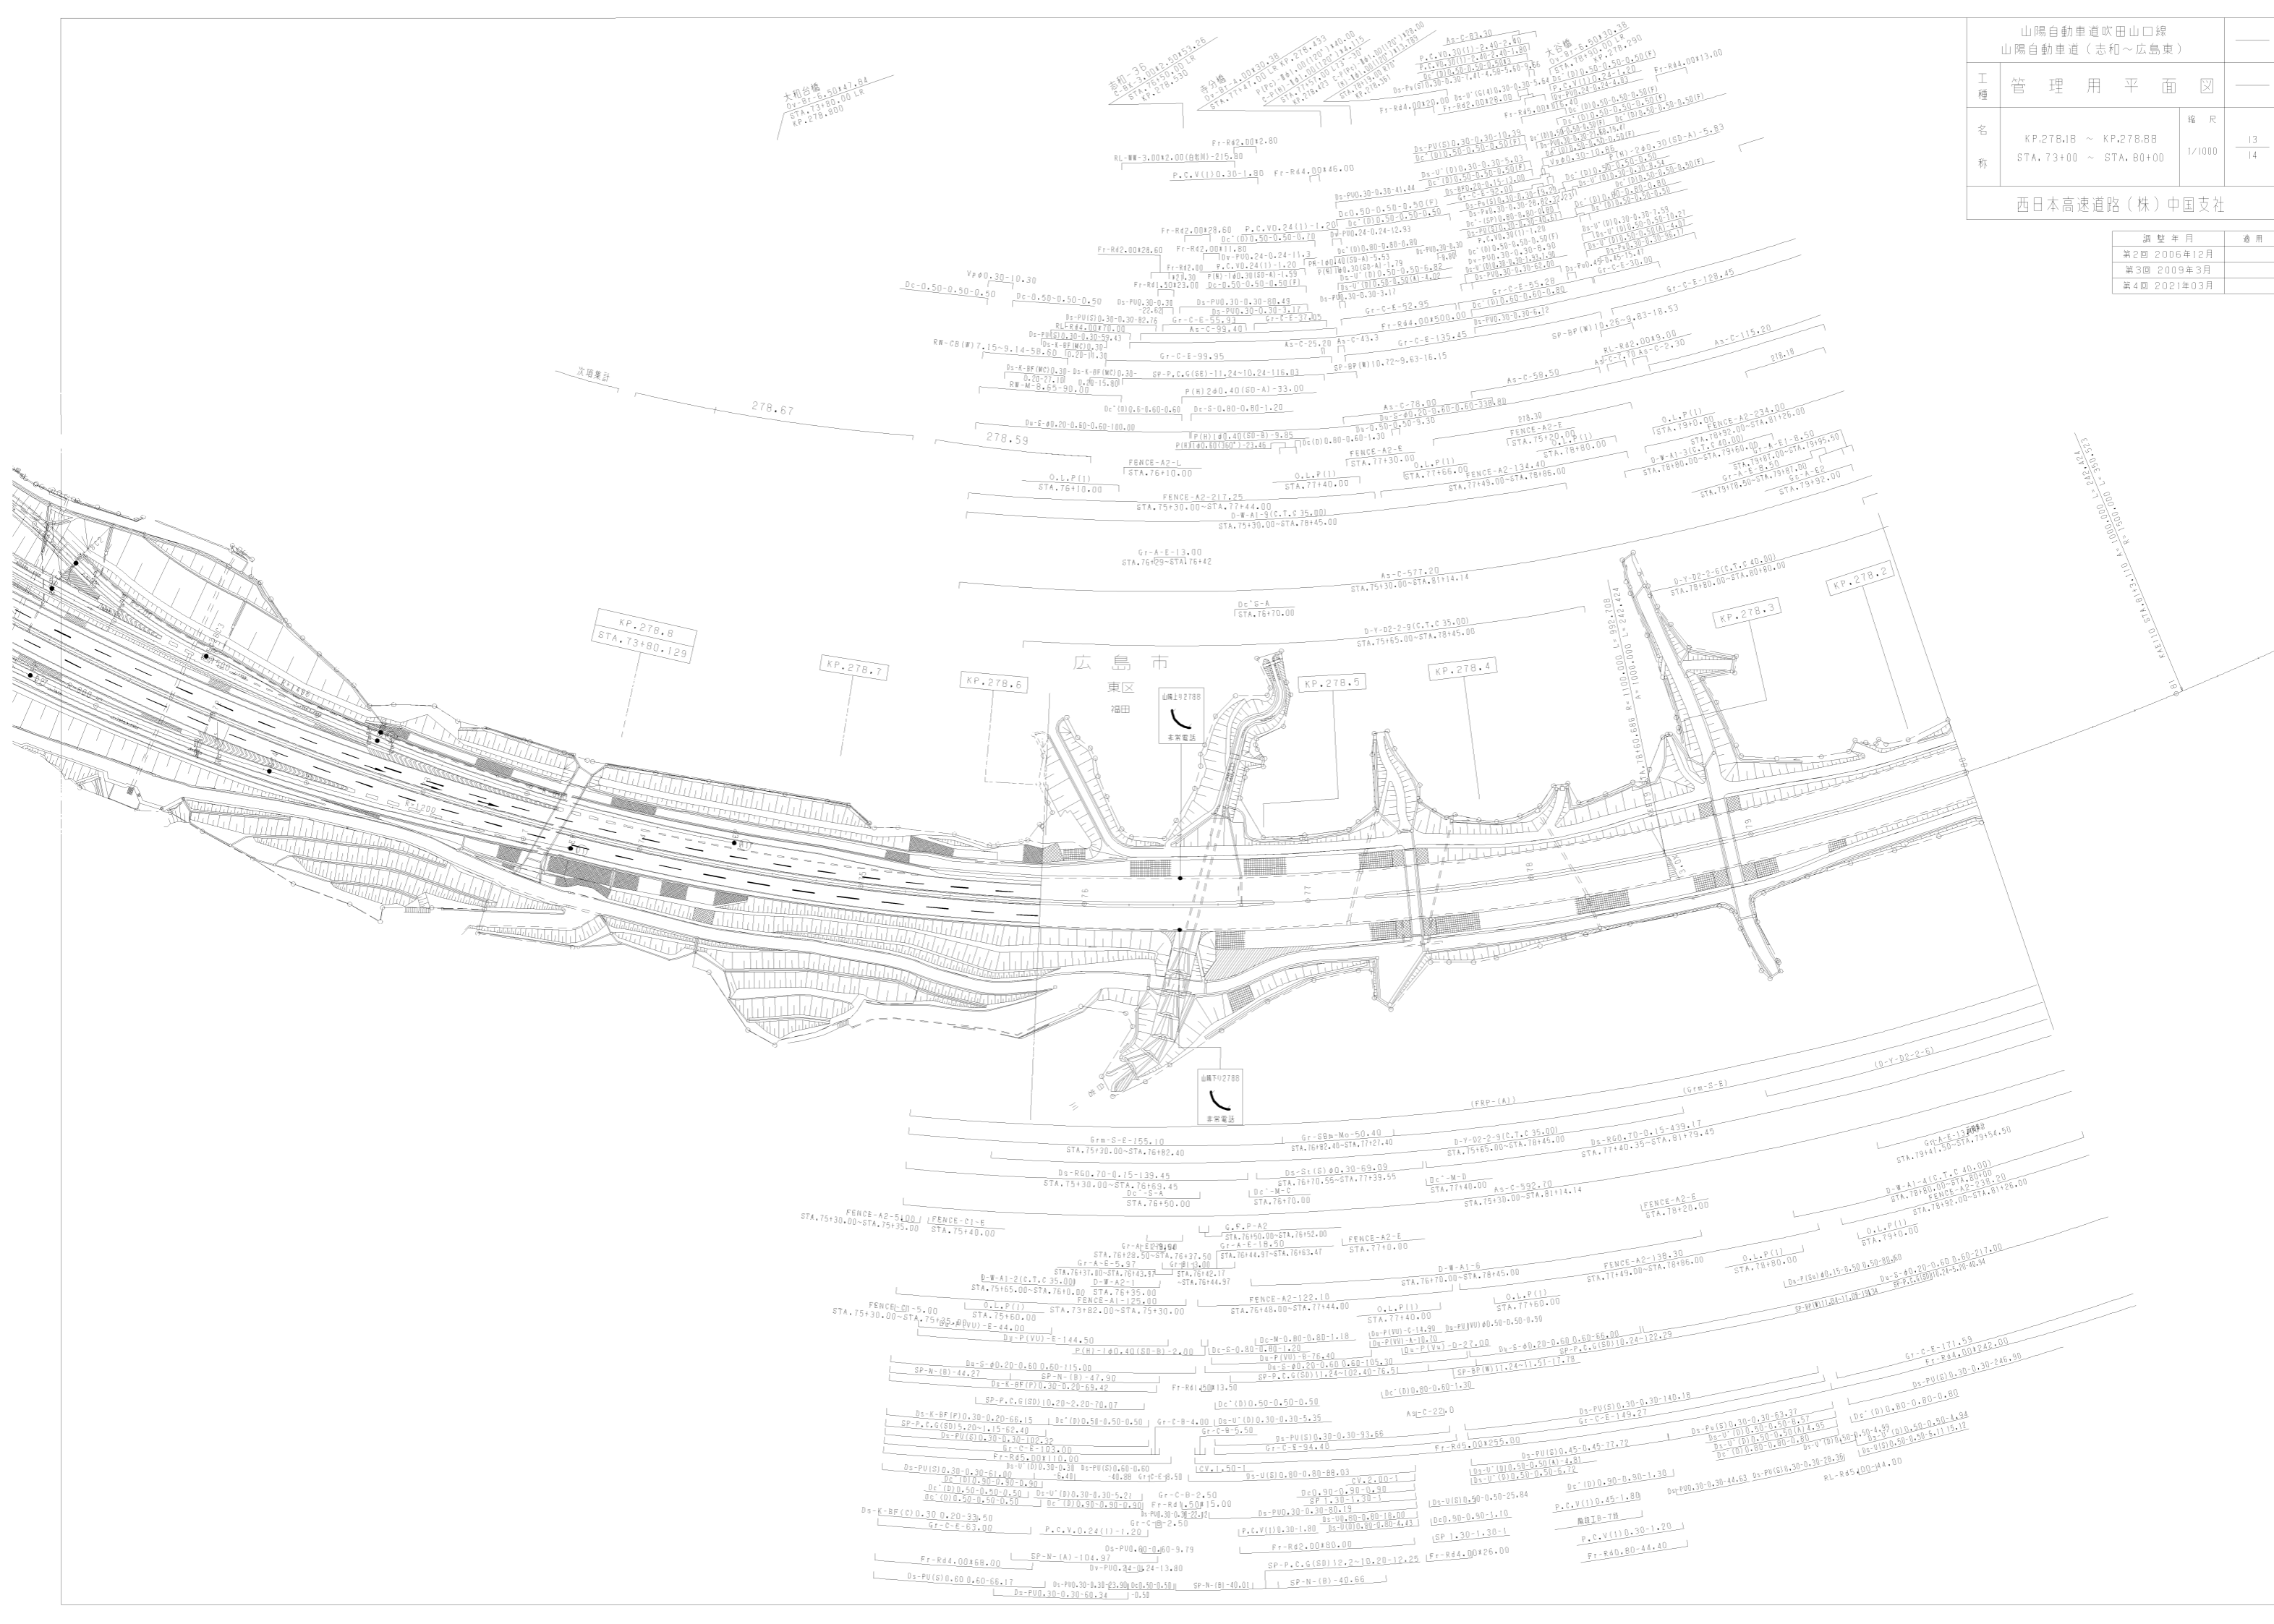

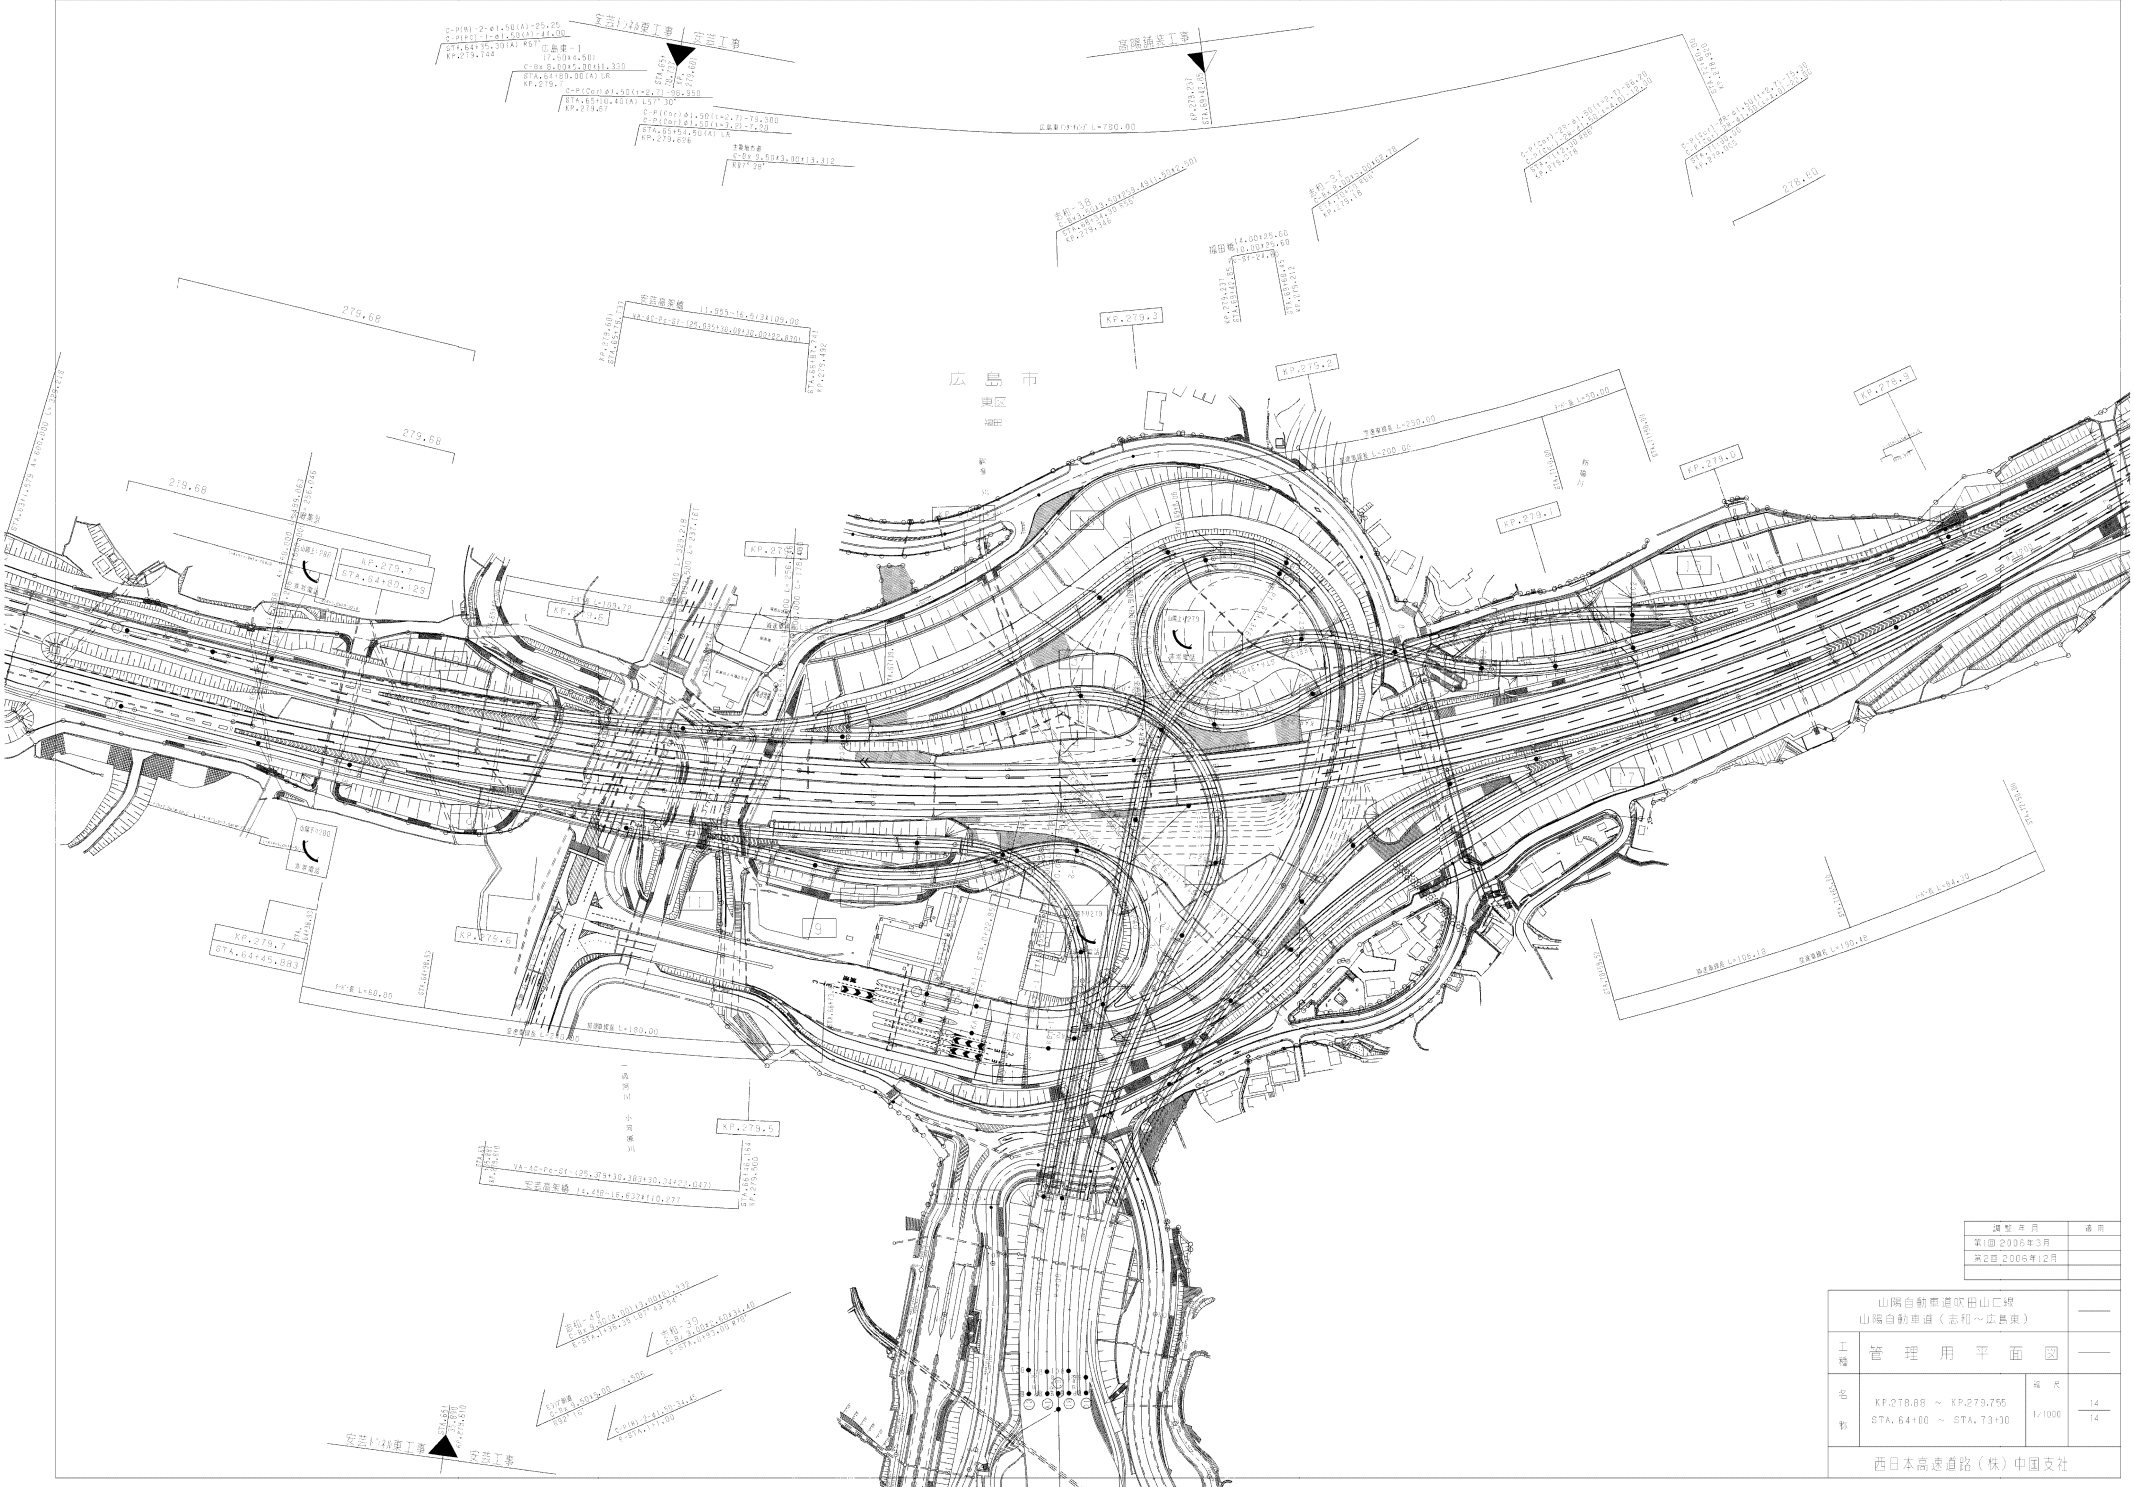

調査年月	適用


工種	管理用平面図		
枚	STA. 64+00 ~ STA. 73+00	1/1000	14
西日本高速道路(株) 中国支社			

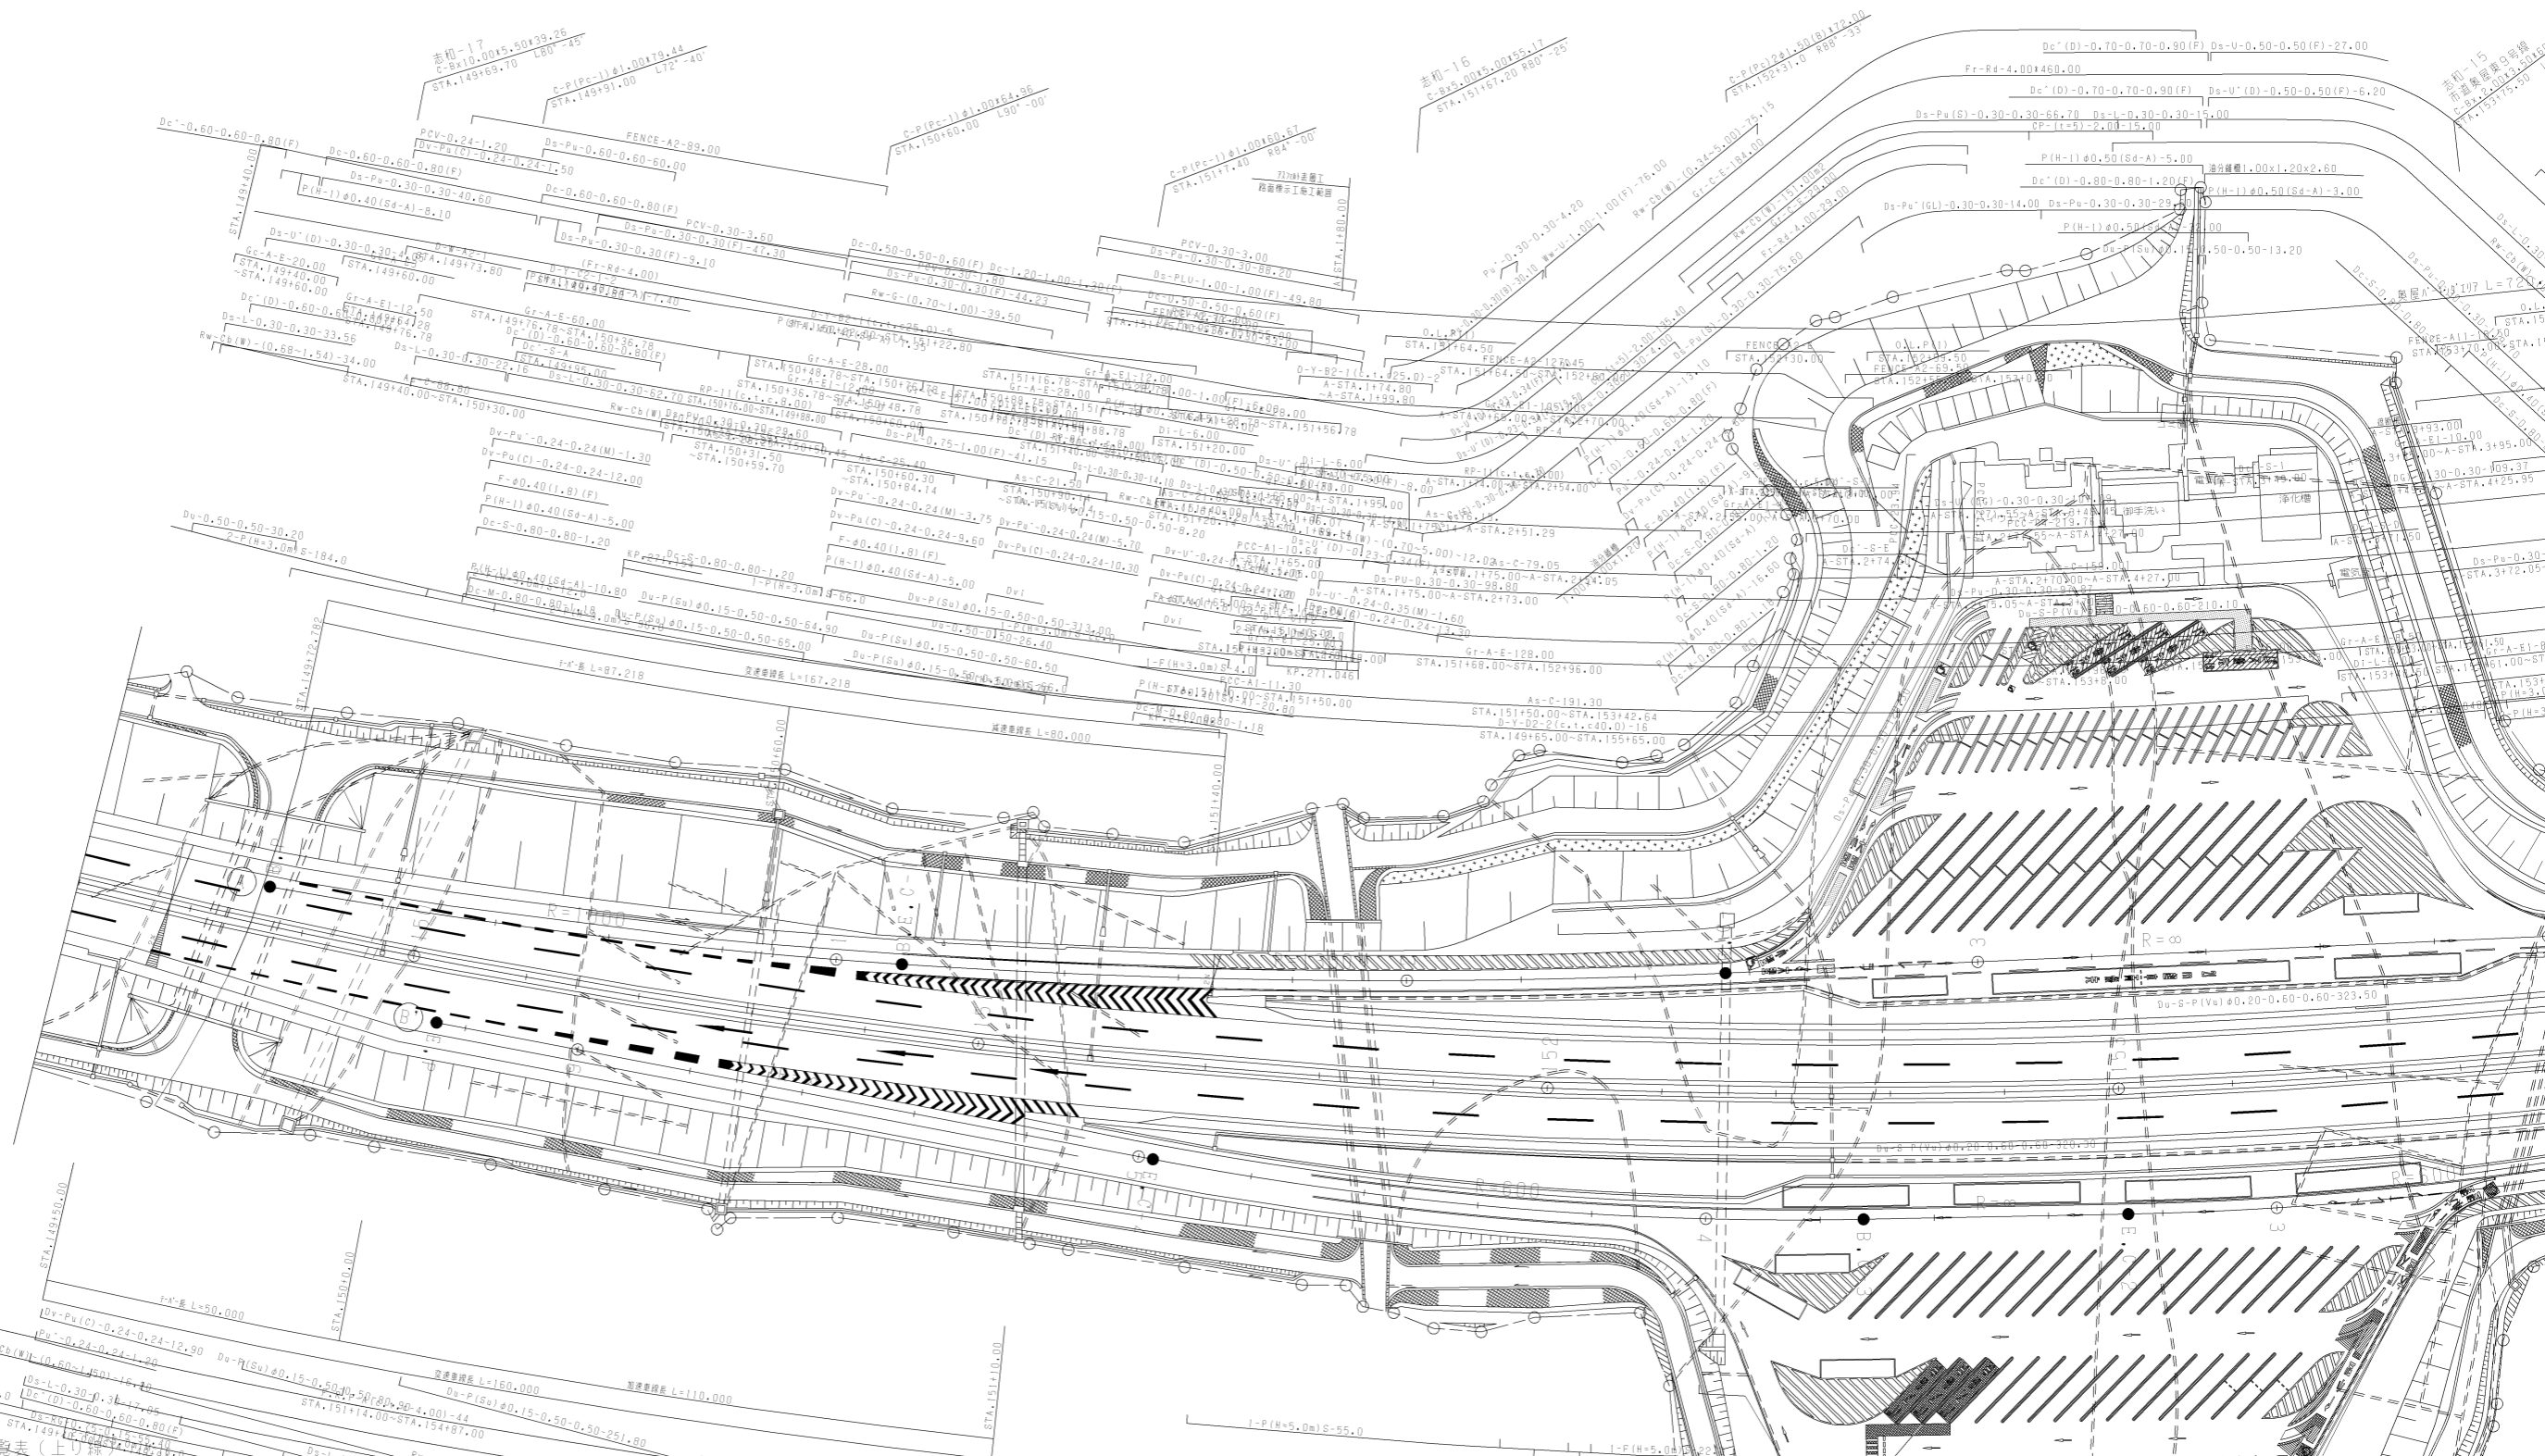

点名	X座標	Y座標
OD14-2	-171042.256	41921.599
LD159	-171041.887	41875.900
LD160	-171040.041	41873.143
LD161	-171038.446	41874.097
OD16-1	-171033.219	41870.928
LD162	-171032.556	41870.593
LD163	-171031.721	41870.328
LD165	-171029.921	41869.921
LD166	-171028.725	41868.725
LD167	-171027.734	41868.734
LD168	-171027.406	41868.406
LD169	-171016.140	41872.234
LD170	-171015.239	41876.146
LD171	-171012.047	41900.498
LD172	-171011.952	41904.568
LD173	-171013.184	41911.711
LD173-1	-171013.222	41911.961
OD25-2	-171015.025	41916.024
LD174	-171015.814	41917.801

新組線敷界点座標一覽表(上)線

点名	X座標	Y座標
OD14-2	-171042.256	41921.599
OS34	-171045.694	41875.900
OS14	-171048.279	41870.170
OS13	-171051.721	41895.482
OS24	-171053.779	41905.267
OS33	-171053.968	41906.150
OS23	-171045.172	41908.014
OS21	-171037.696	41909.608
OS20	-171035.386	41921.087
OS19	-171030.404	41921.836
OS18	-171033.170	41919.950
OS17	-171031.564	41920.497
OS16	-171028.088	41911.130
OS15	-171023.477	41912.858
OD25-2	-171015.025	41916.024

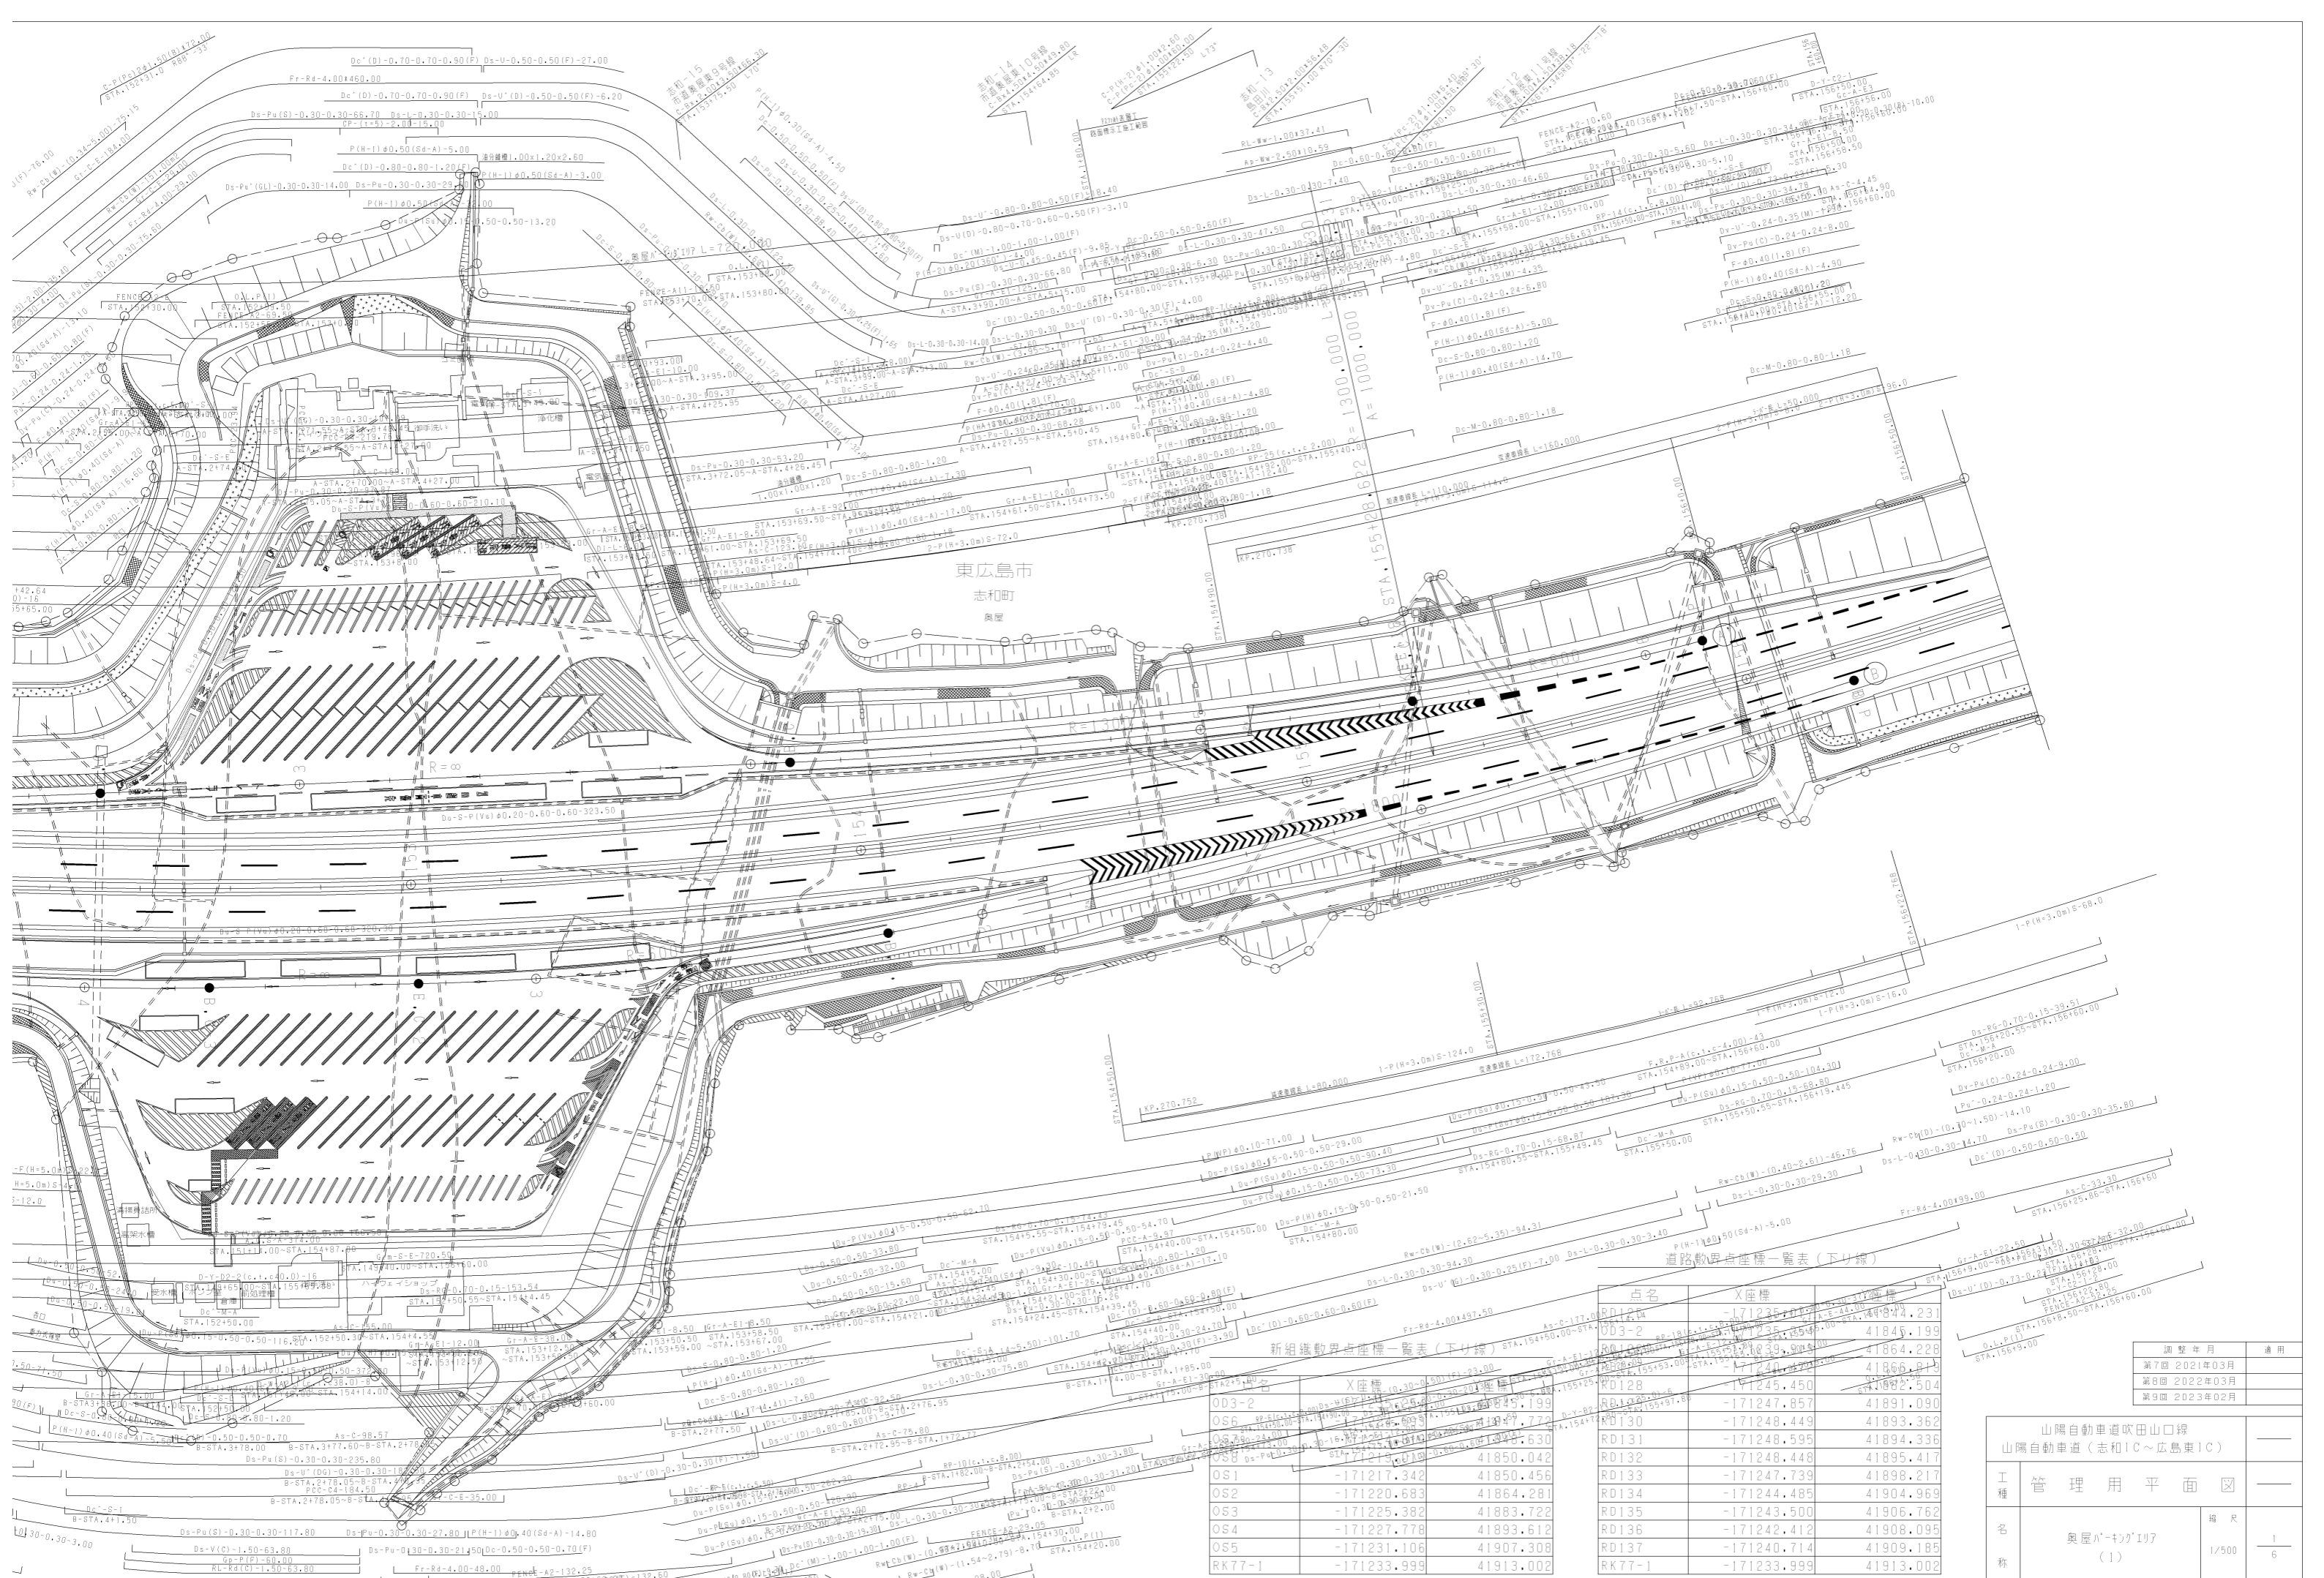

東広島市
志和町
奥屋

新組鐵軌界点座標一覽表(下り線)

点名	X座標	Y座標
OS2	-171220.683	41864.281
OS3	-171225.382	41883.722
OS4	-171227.778	41893.612
OS5	-171231.106	41907.308
RK77-1	-171233.999	41913.002

道路軌界点座標一覽表(下り線)

点名	X座標	Y座標
RK77-1	-171233.999	41913.002


調整年月	適用
第7回 2021年03月	—
第8回 2022年03月	—
第9回 2023年02月	—

山陽自動車道吹田山口線 山陽自動車道(志和IC~広島東IC)		
工種	管理用平面図	—


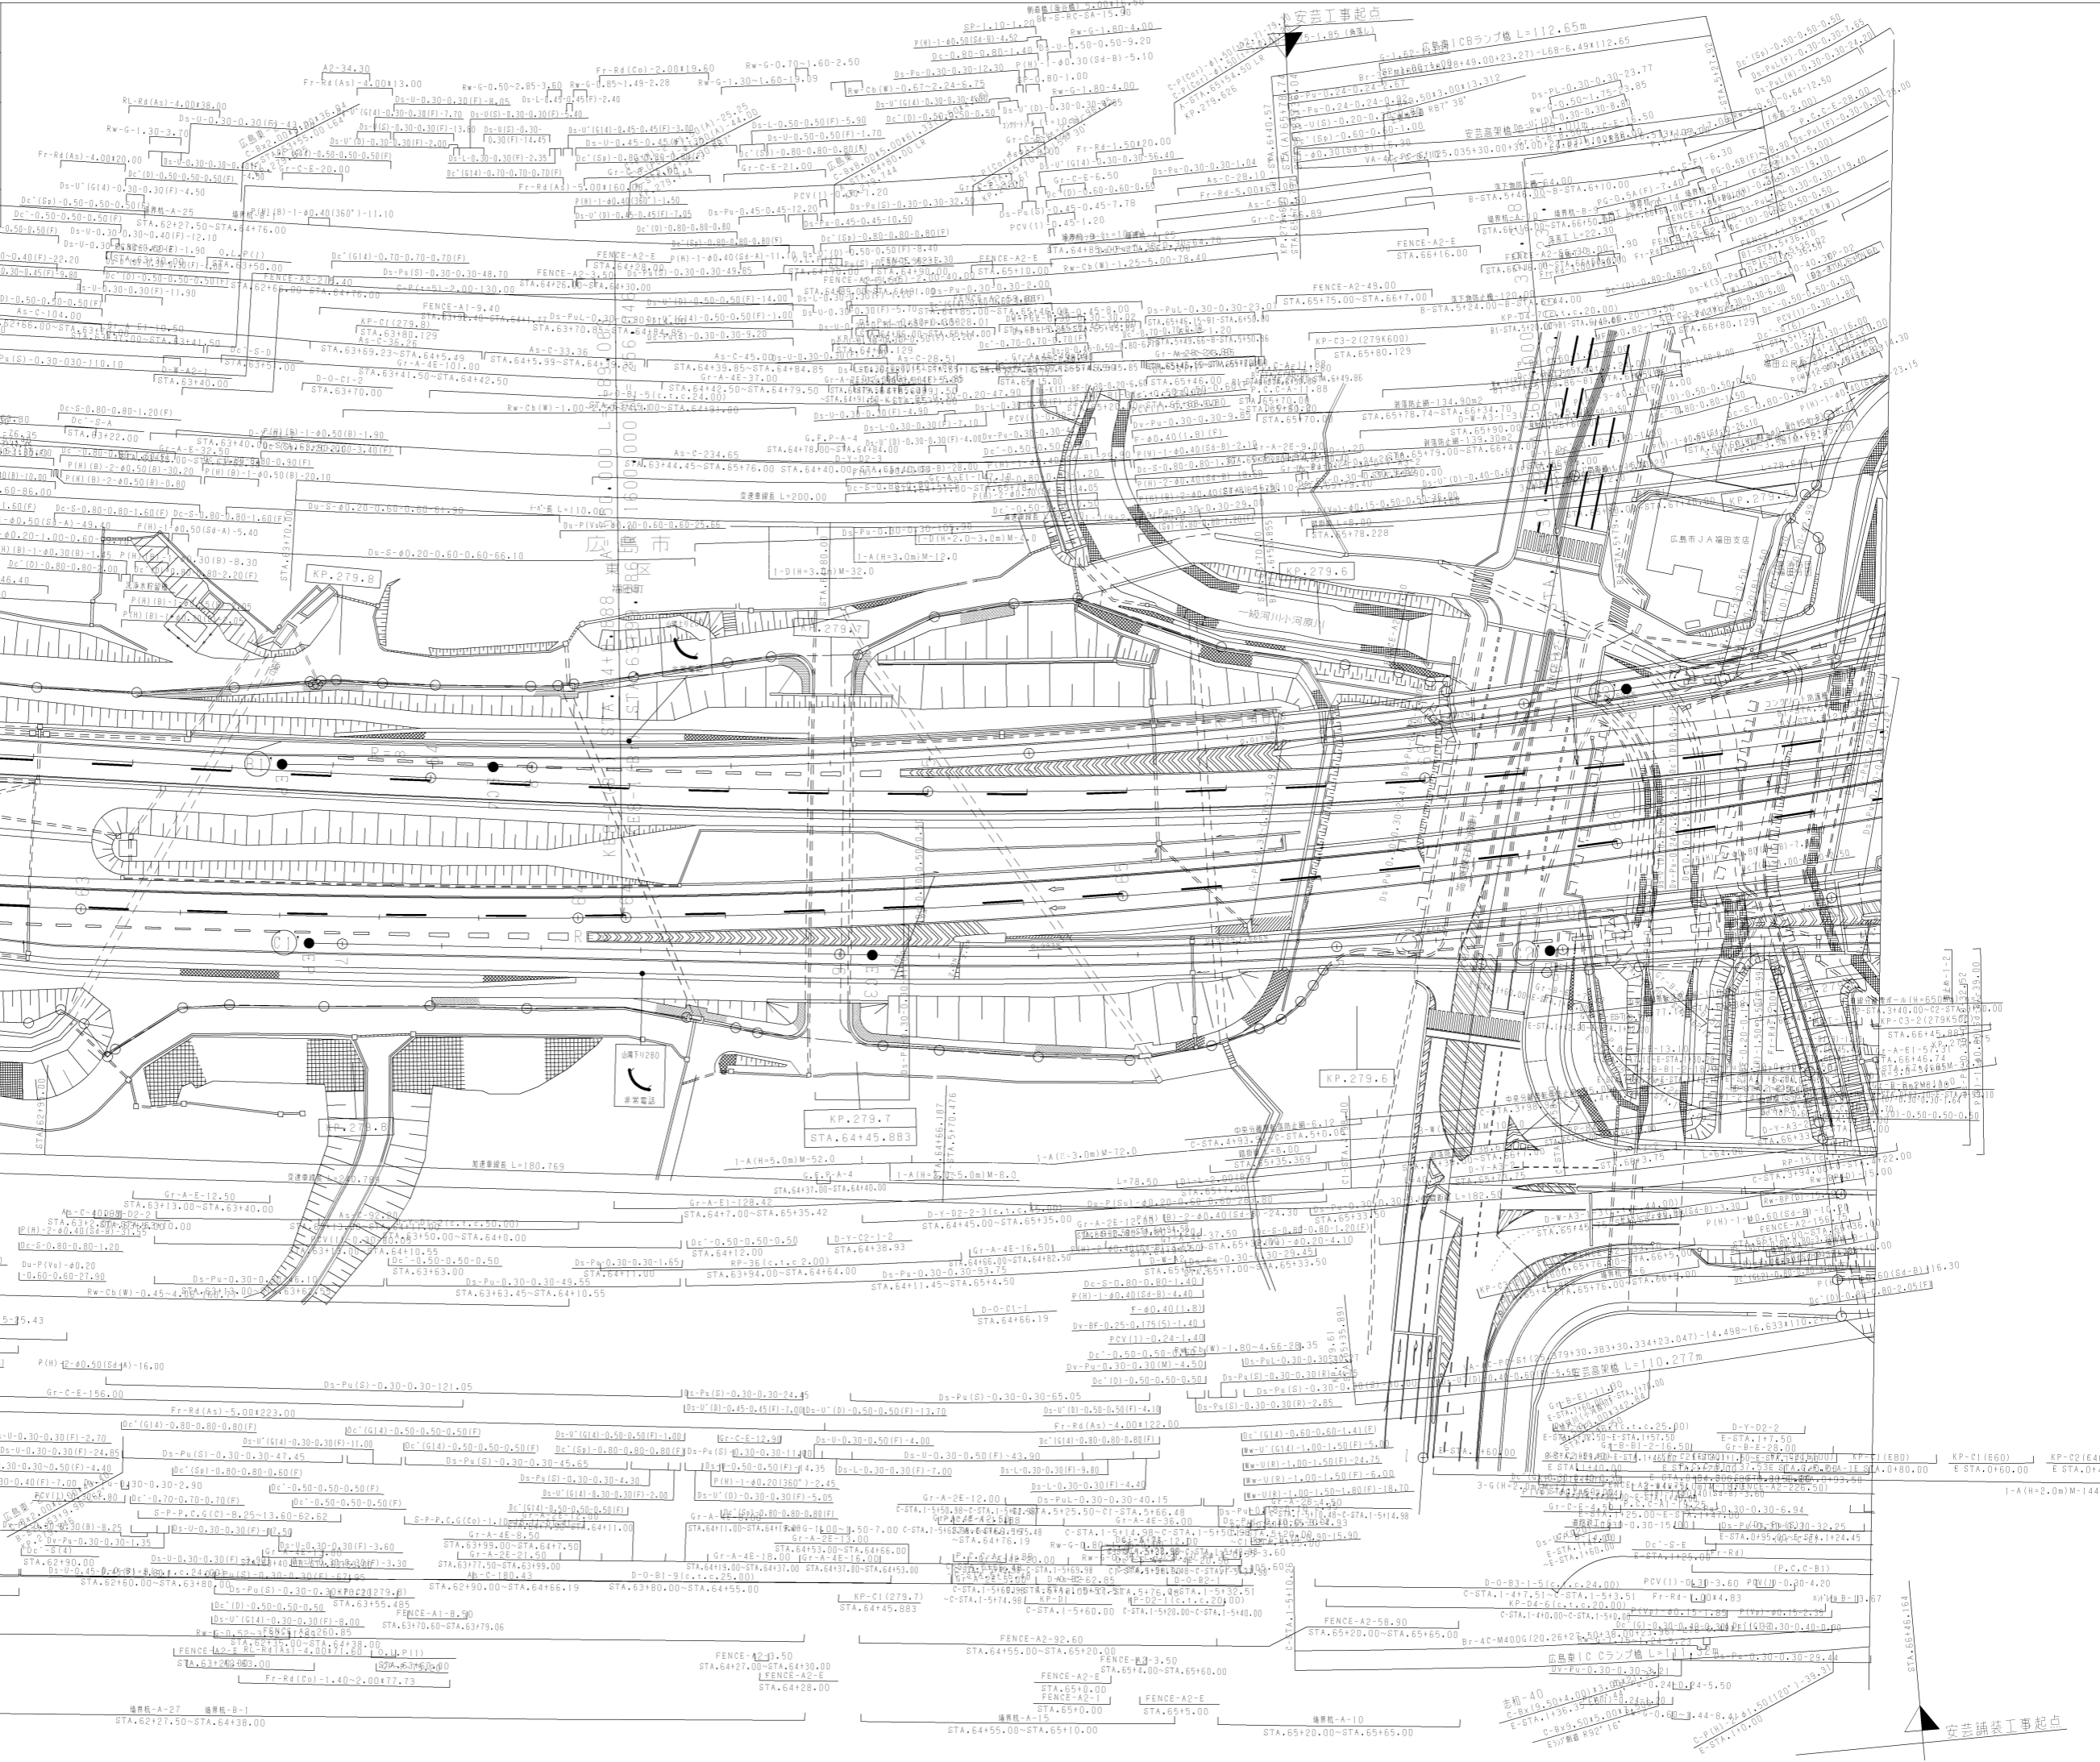


安芸舗装工事起点
志和IC
C-STA. 1+36.30 L=110.000



図号	名称	備考



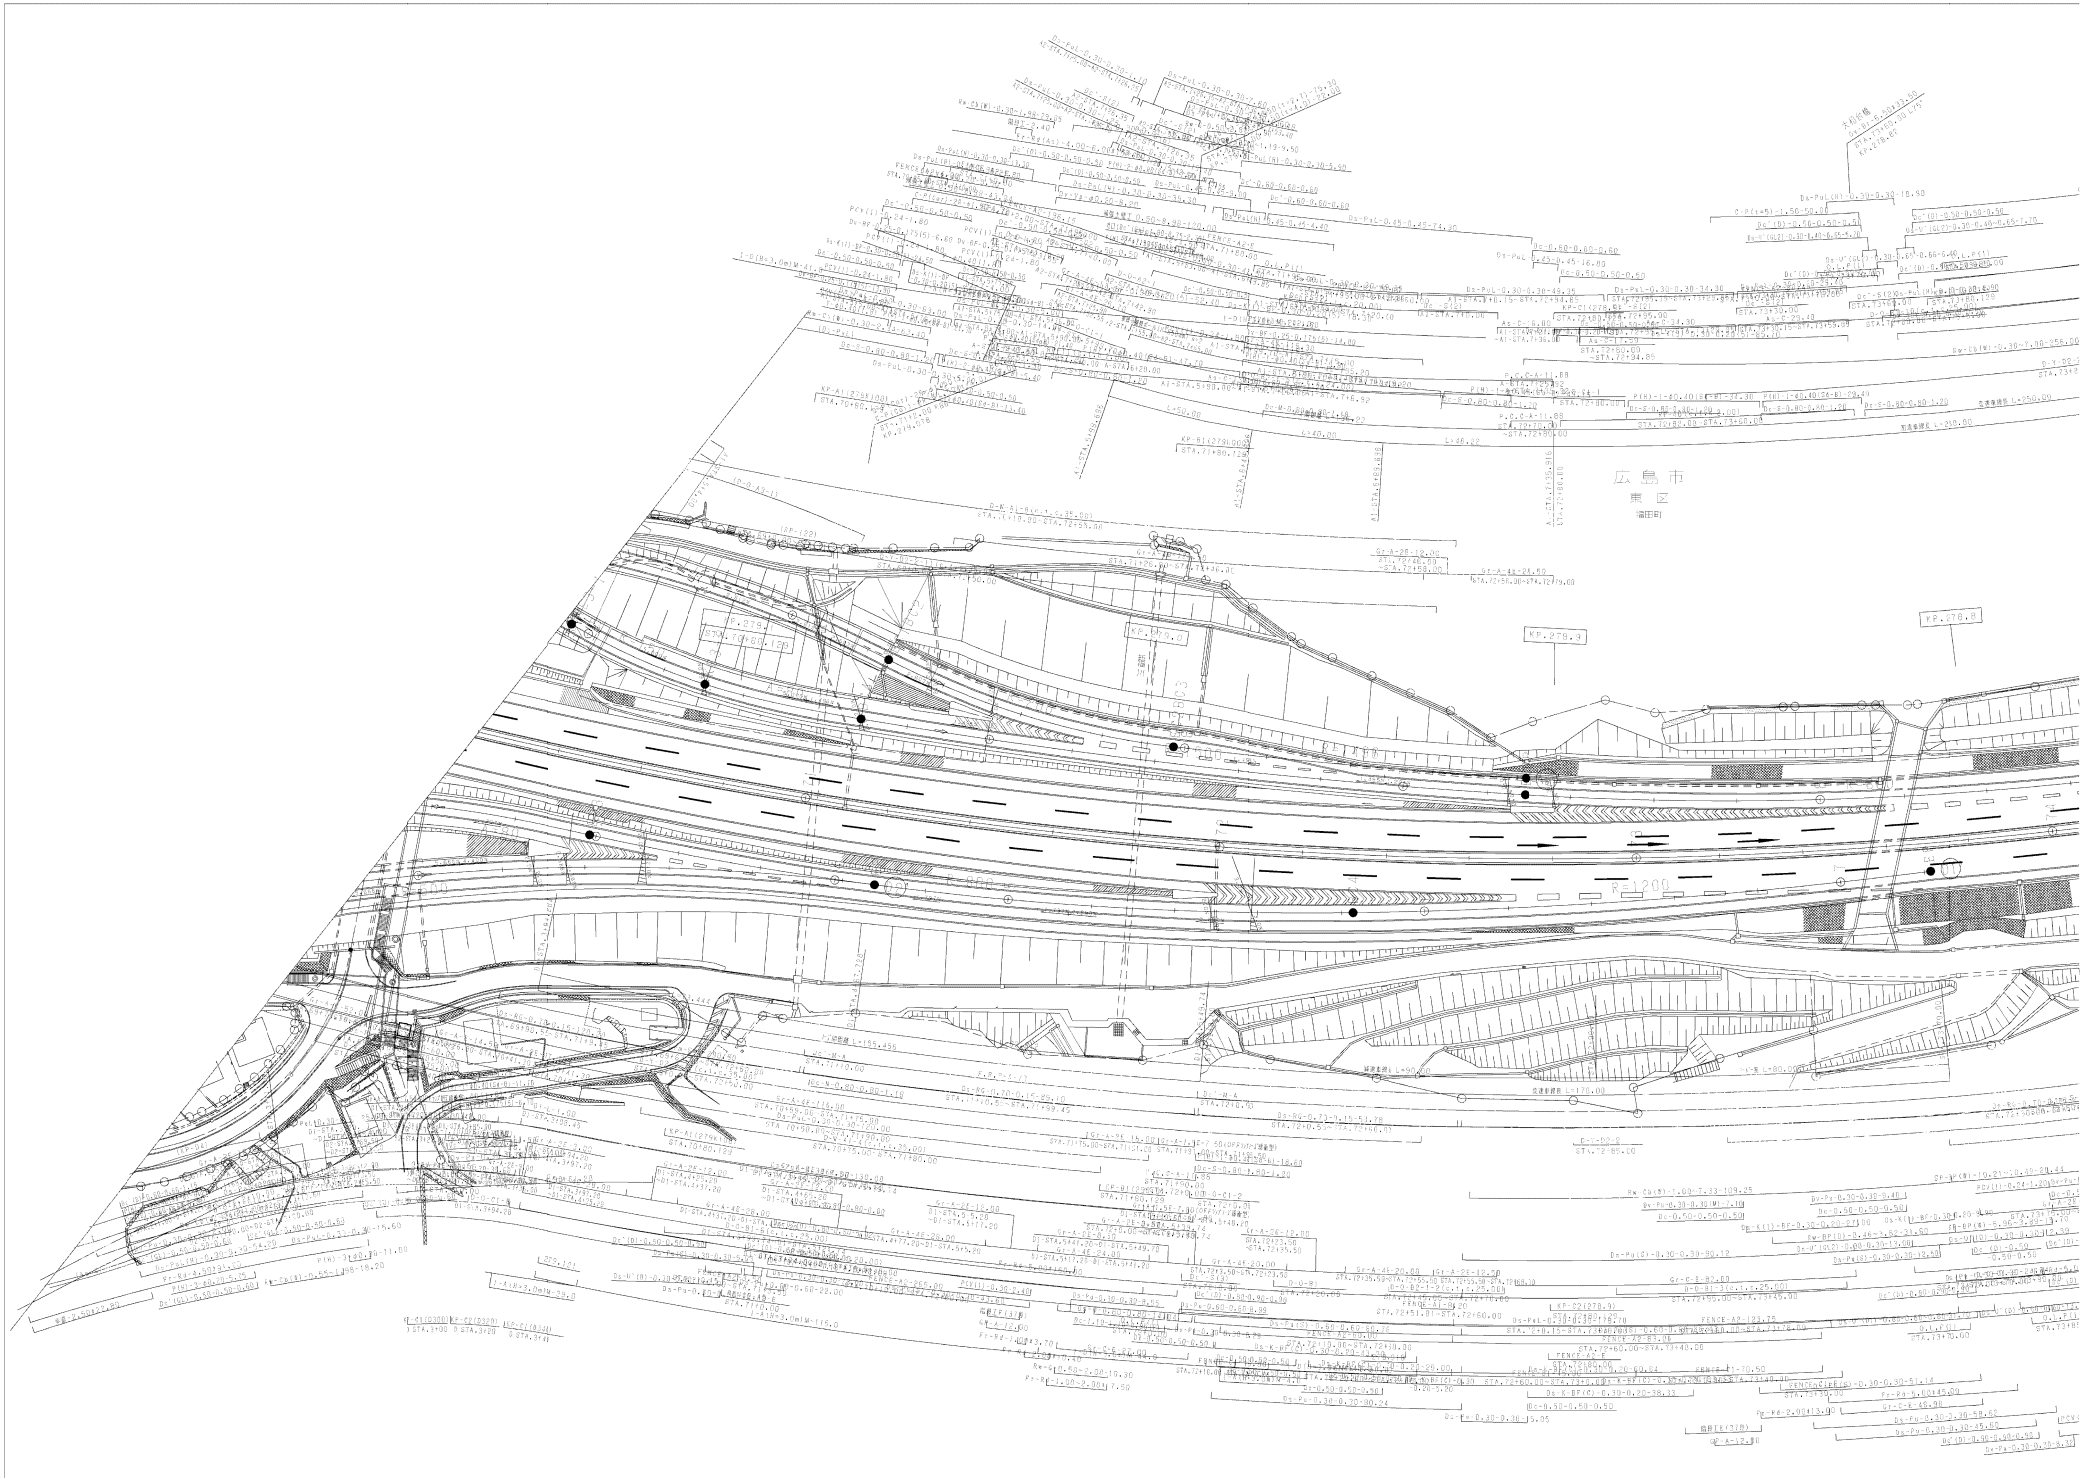

広島市
東区


R=1200



調整年月	適用
第6回 2017年3月	
第7回 2019年3月	
第8回 2021年03月	

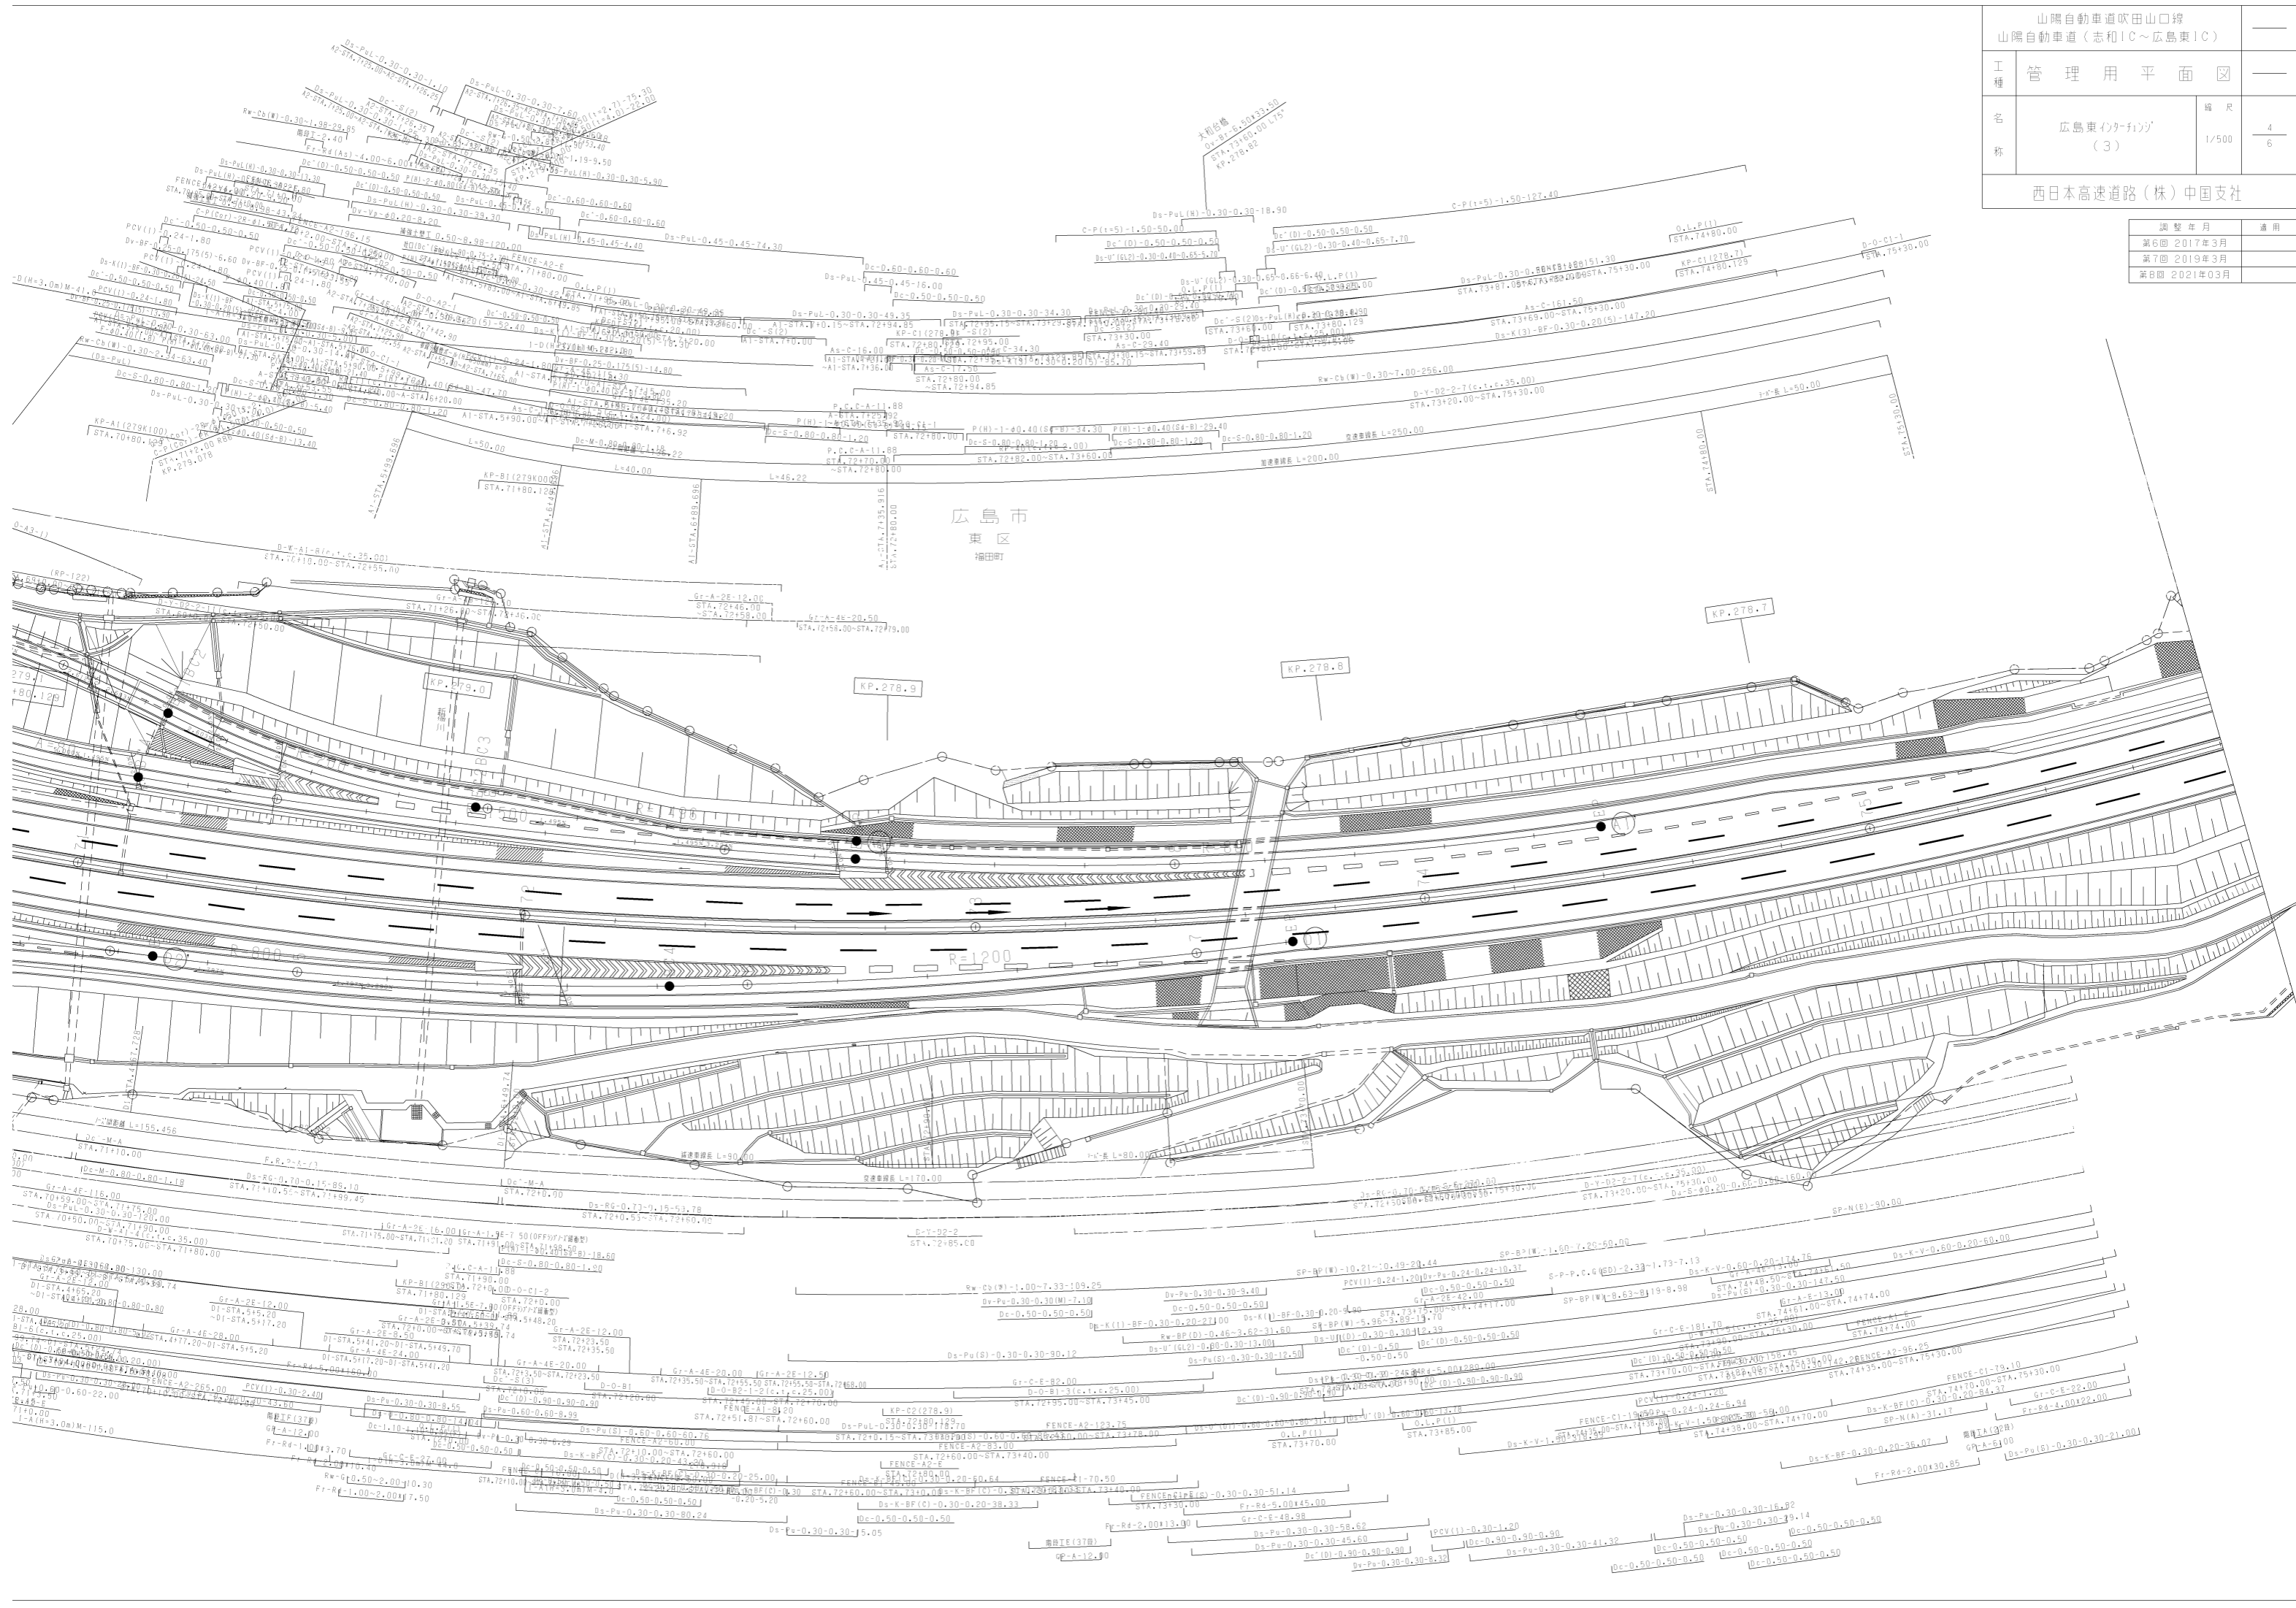

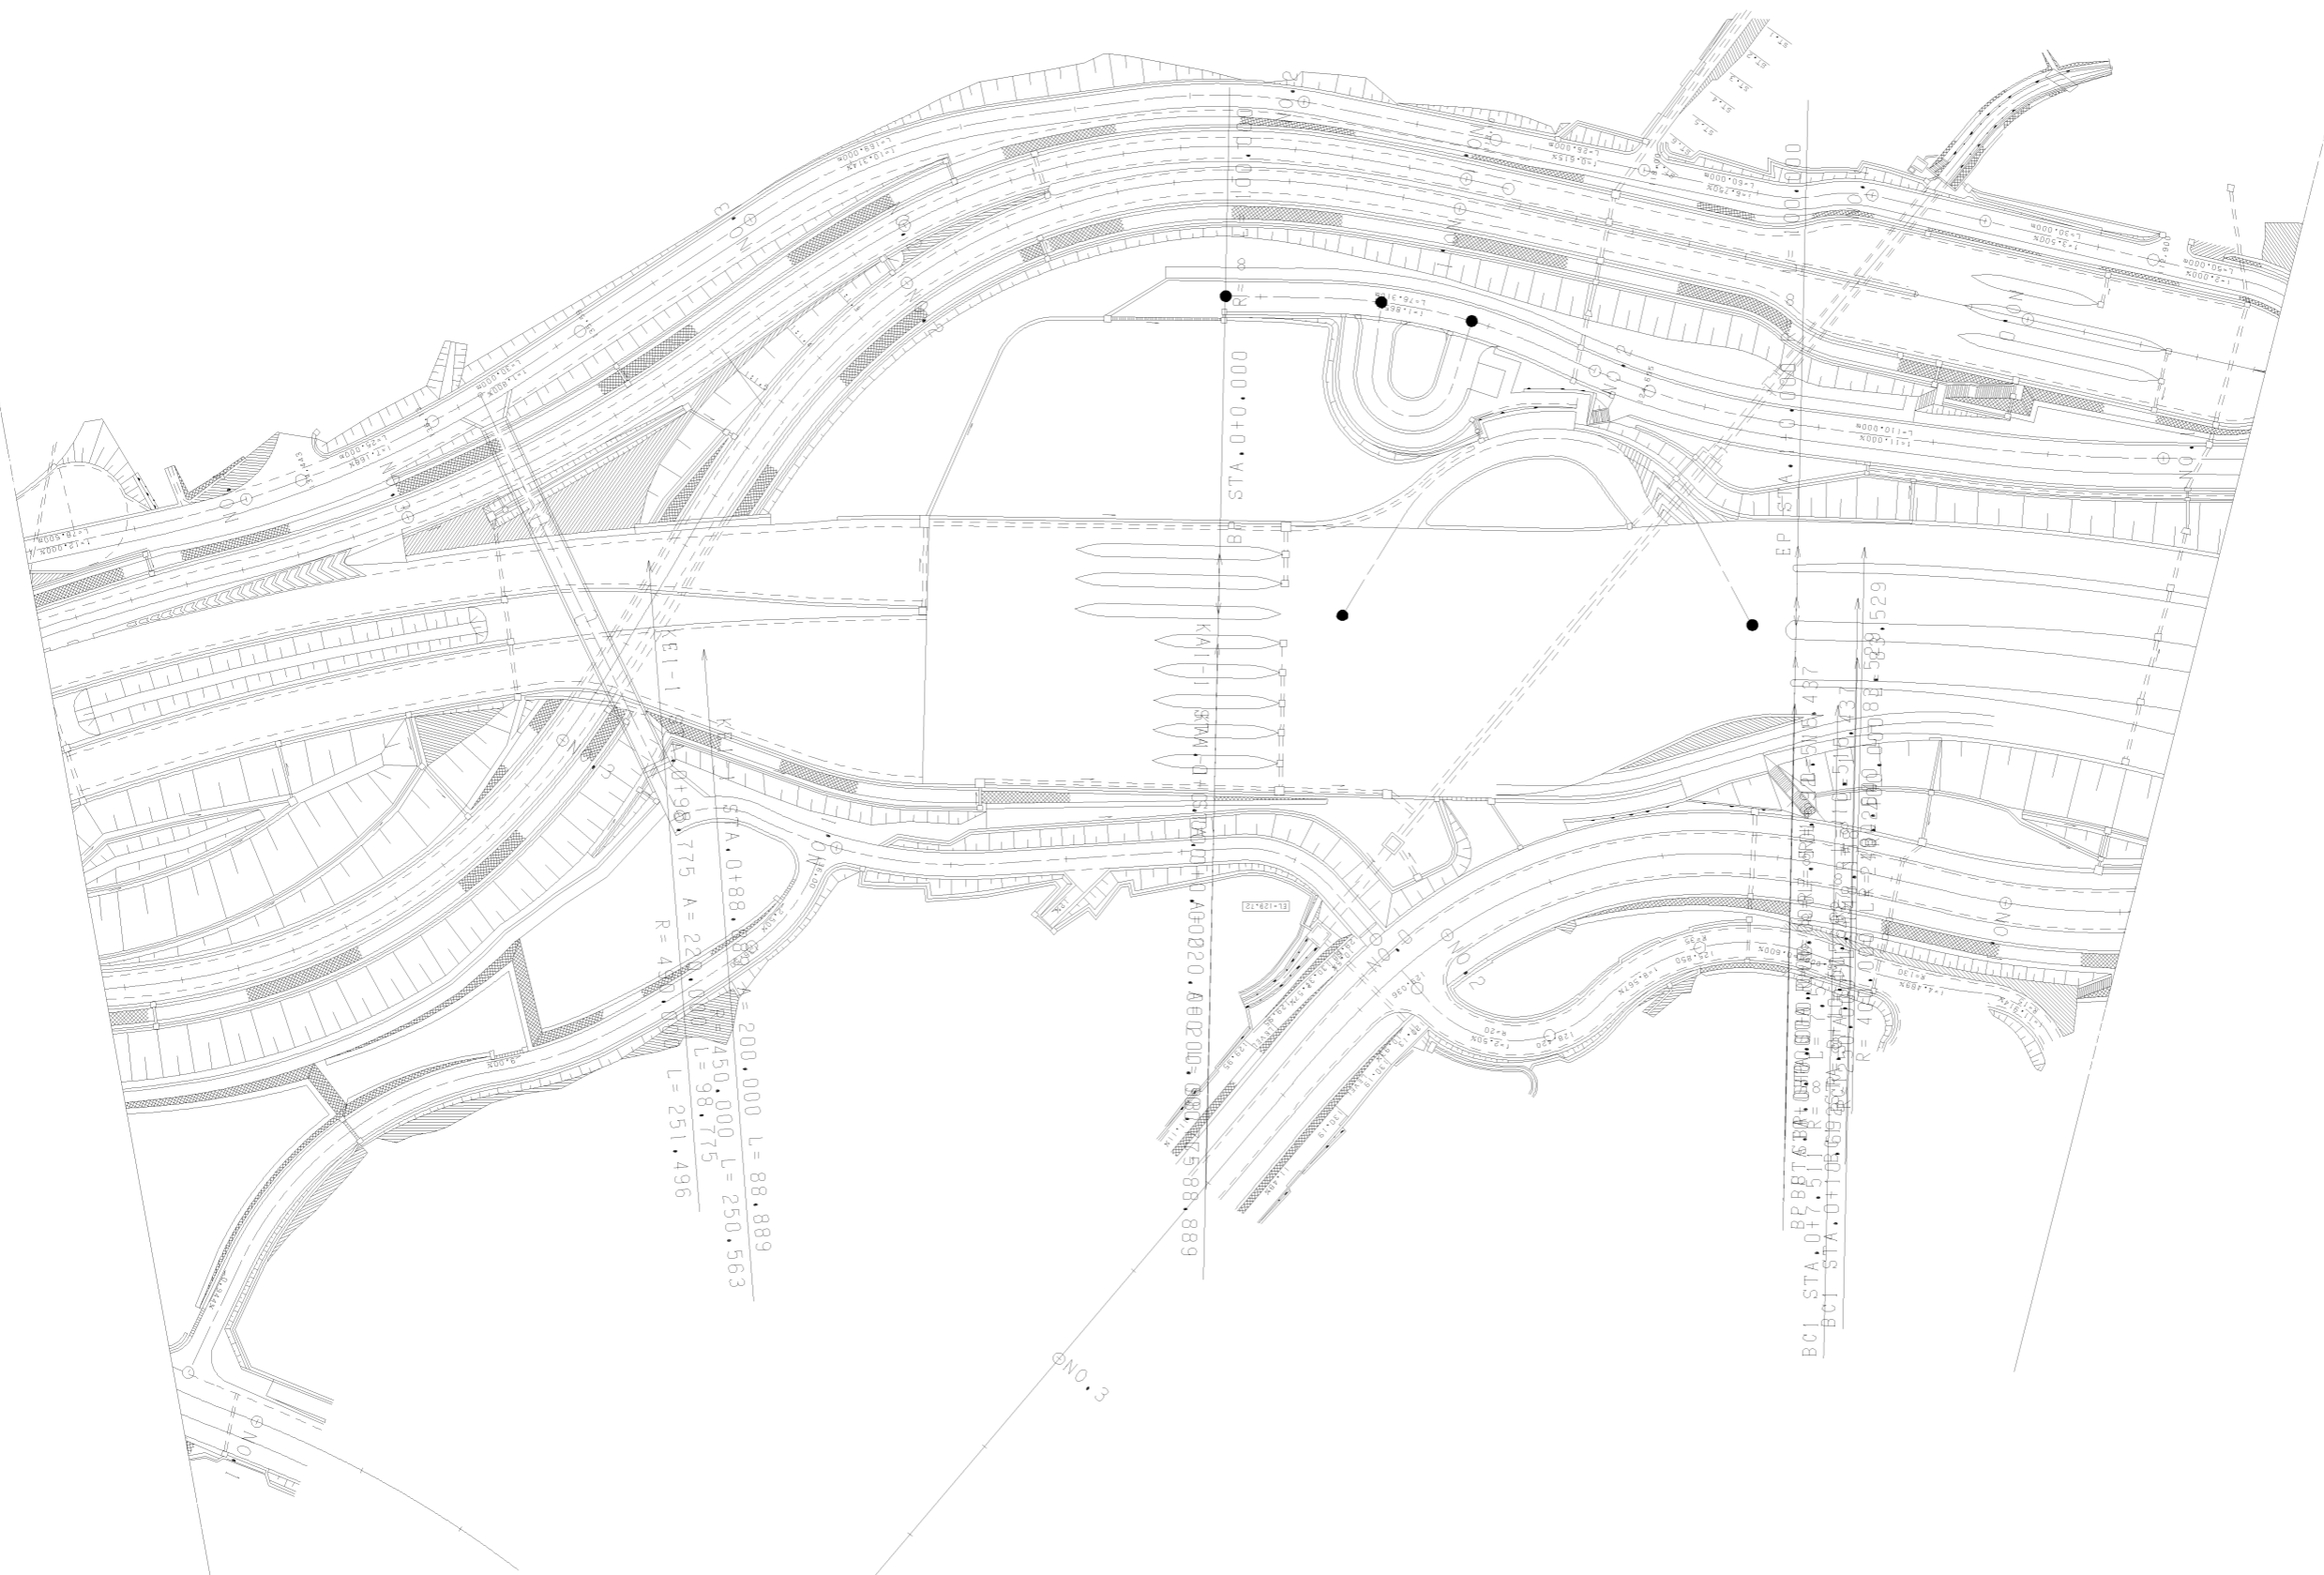

調整年月	適用
第1回 2006年3月	
第2回 2006年12月	

山陽自動車道吹田山口線 山陽自動車道(志和~広島東)		—	
工種	管理用平面図	—	
名称	広島東インターチェンジ (4)	縮尺	5/6
		1/500	
西日本高速道路(株)中国支社			

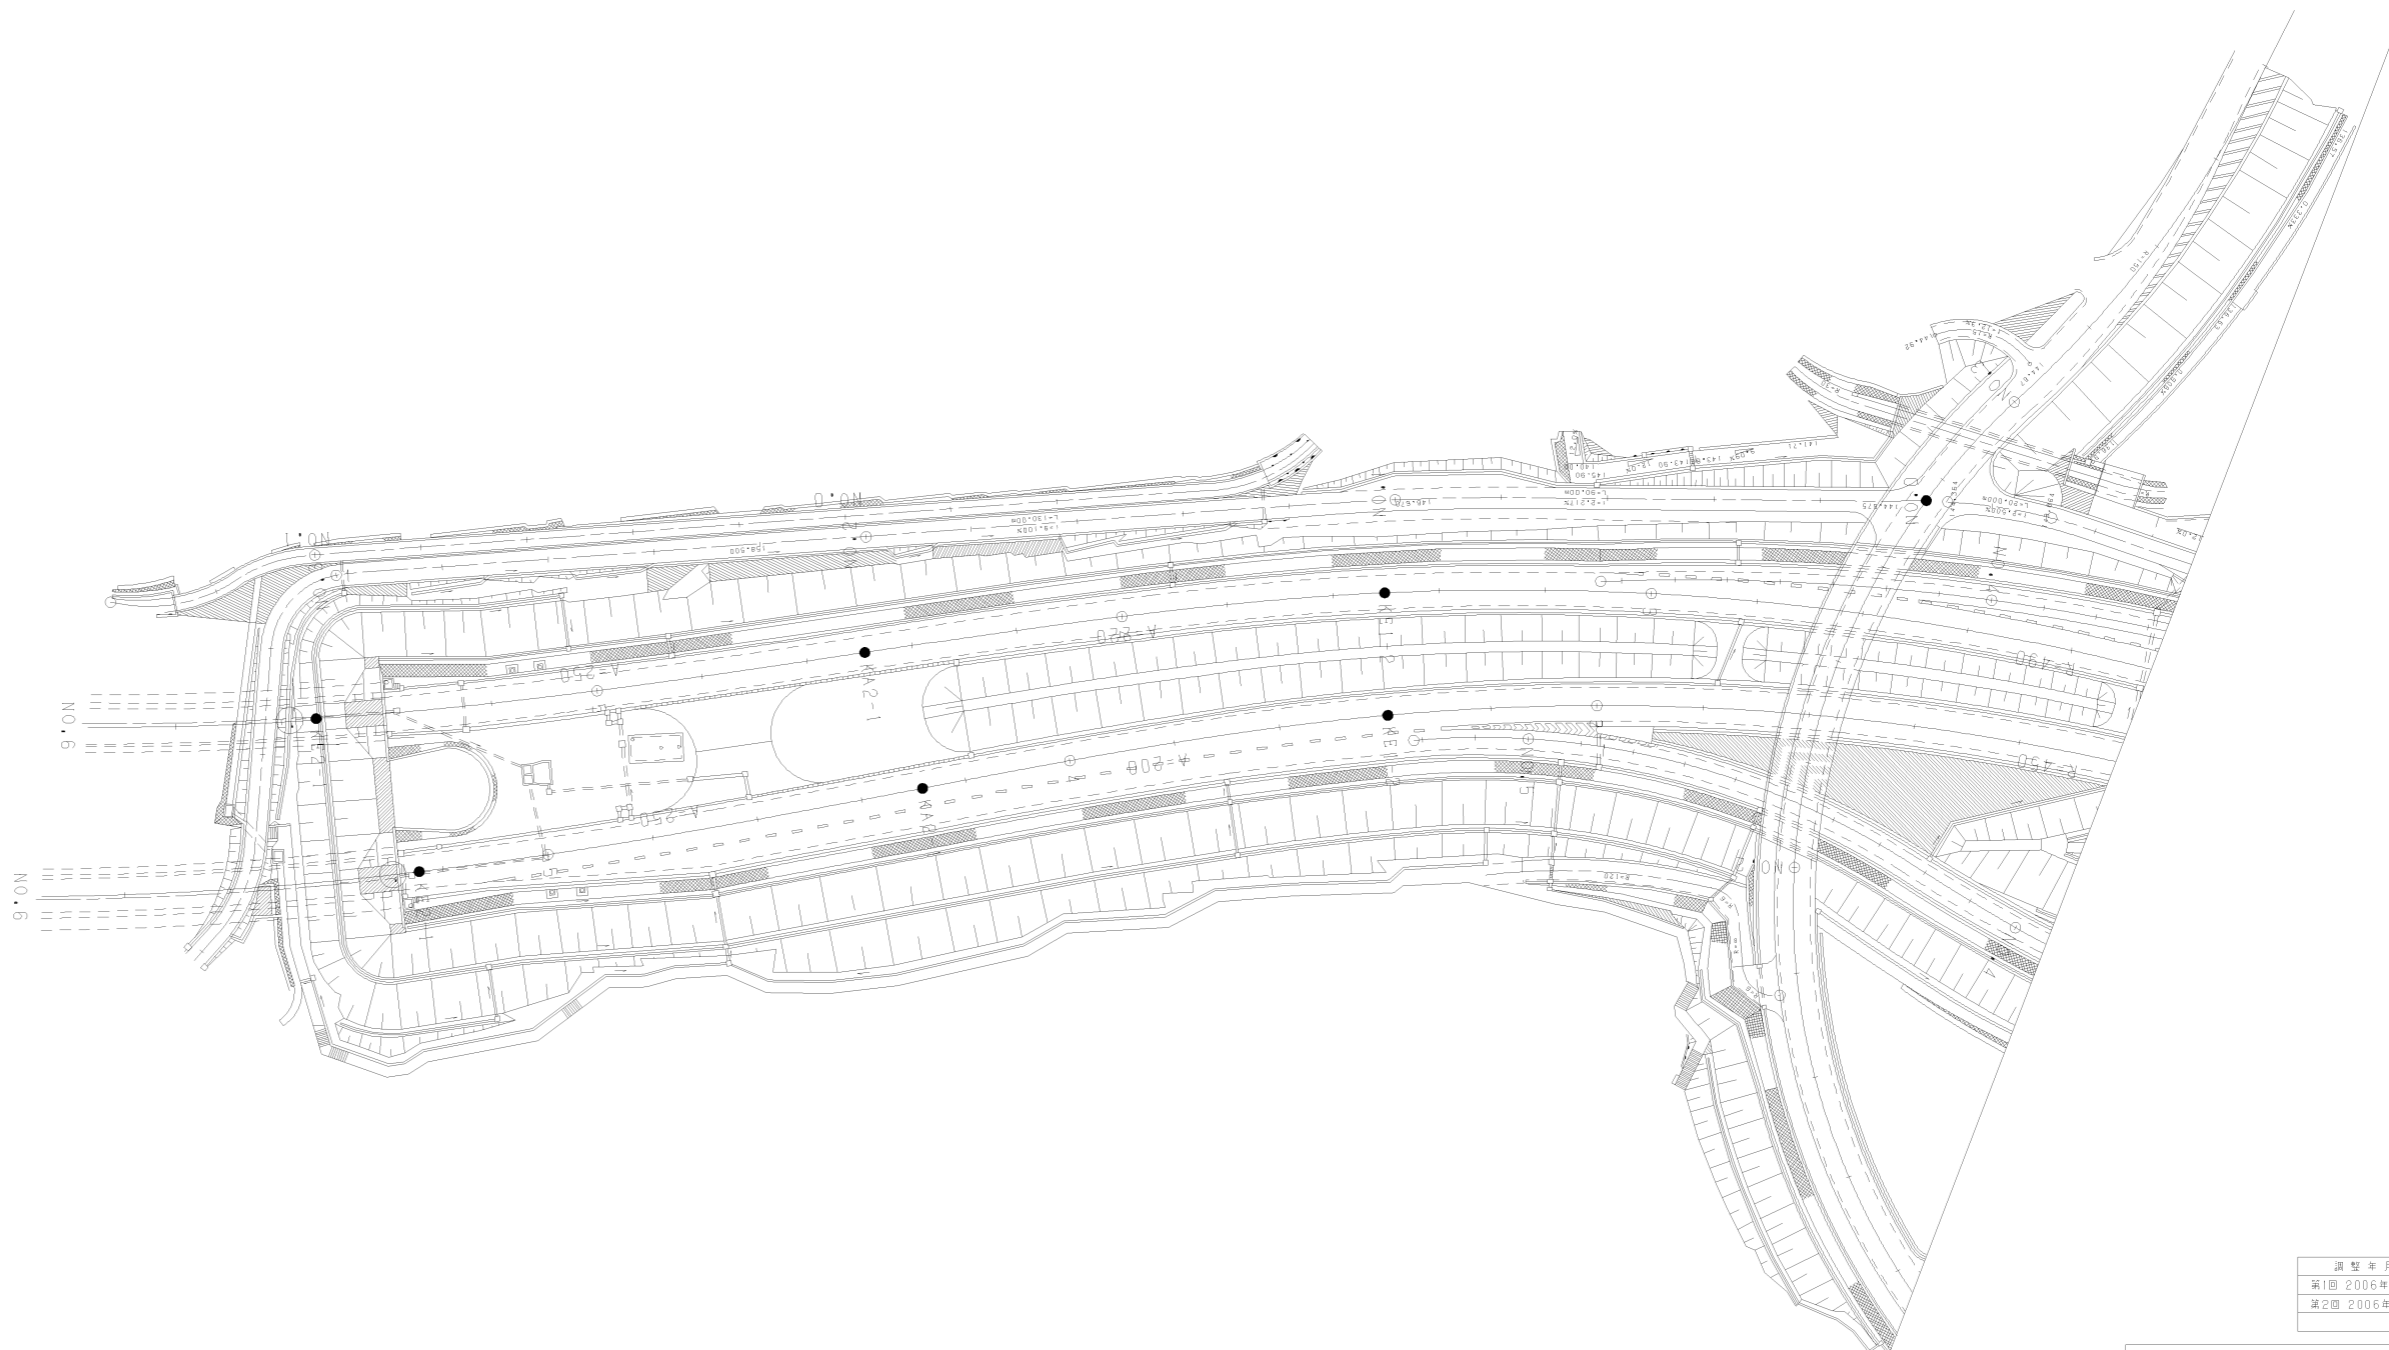


調整年月	適用
第1回 2006年3月	
第2回 2006年12月	

山陽自動車道吹田山口線 山陽自動車道(志和~広島東)		—	
工種	管理用平面図	—	
名称	広島東(分岐) (5)	縮尺	6/6
		1/500	6/6
西日本高速道路(株)中国支社			

安芸1線(上り線) L=1687.000m

河内集積
Dv-S-C-61-(2)18.25+14.44-5.00+51.60
Dv-S-C-25.00(A) LR
KP.279.955

広島東-2
C-Bx2.00x2.00+36.040
STA.63+95.00(A) L64
KP.279.825

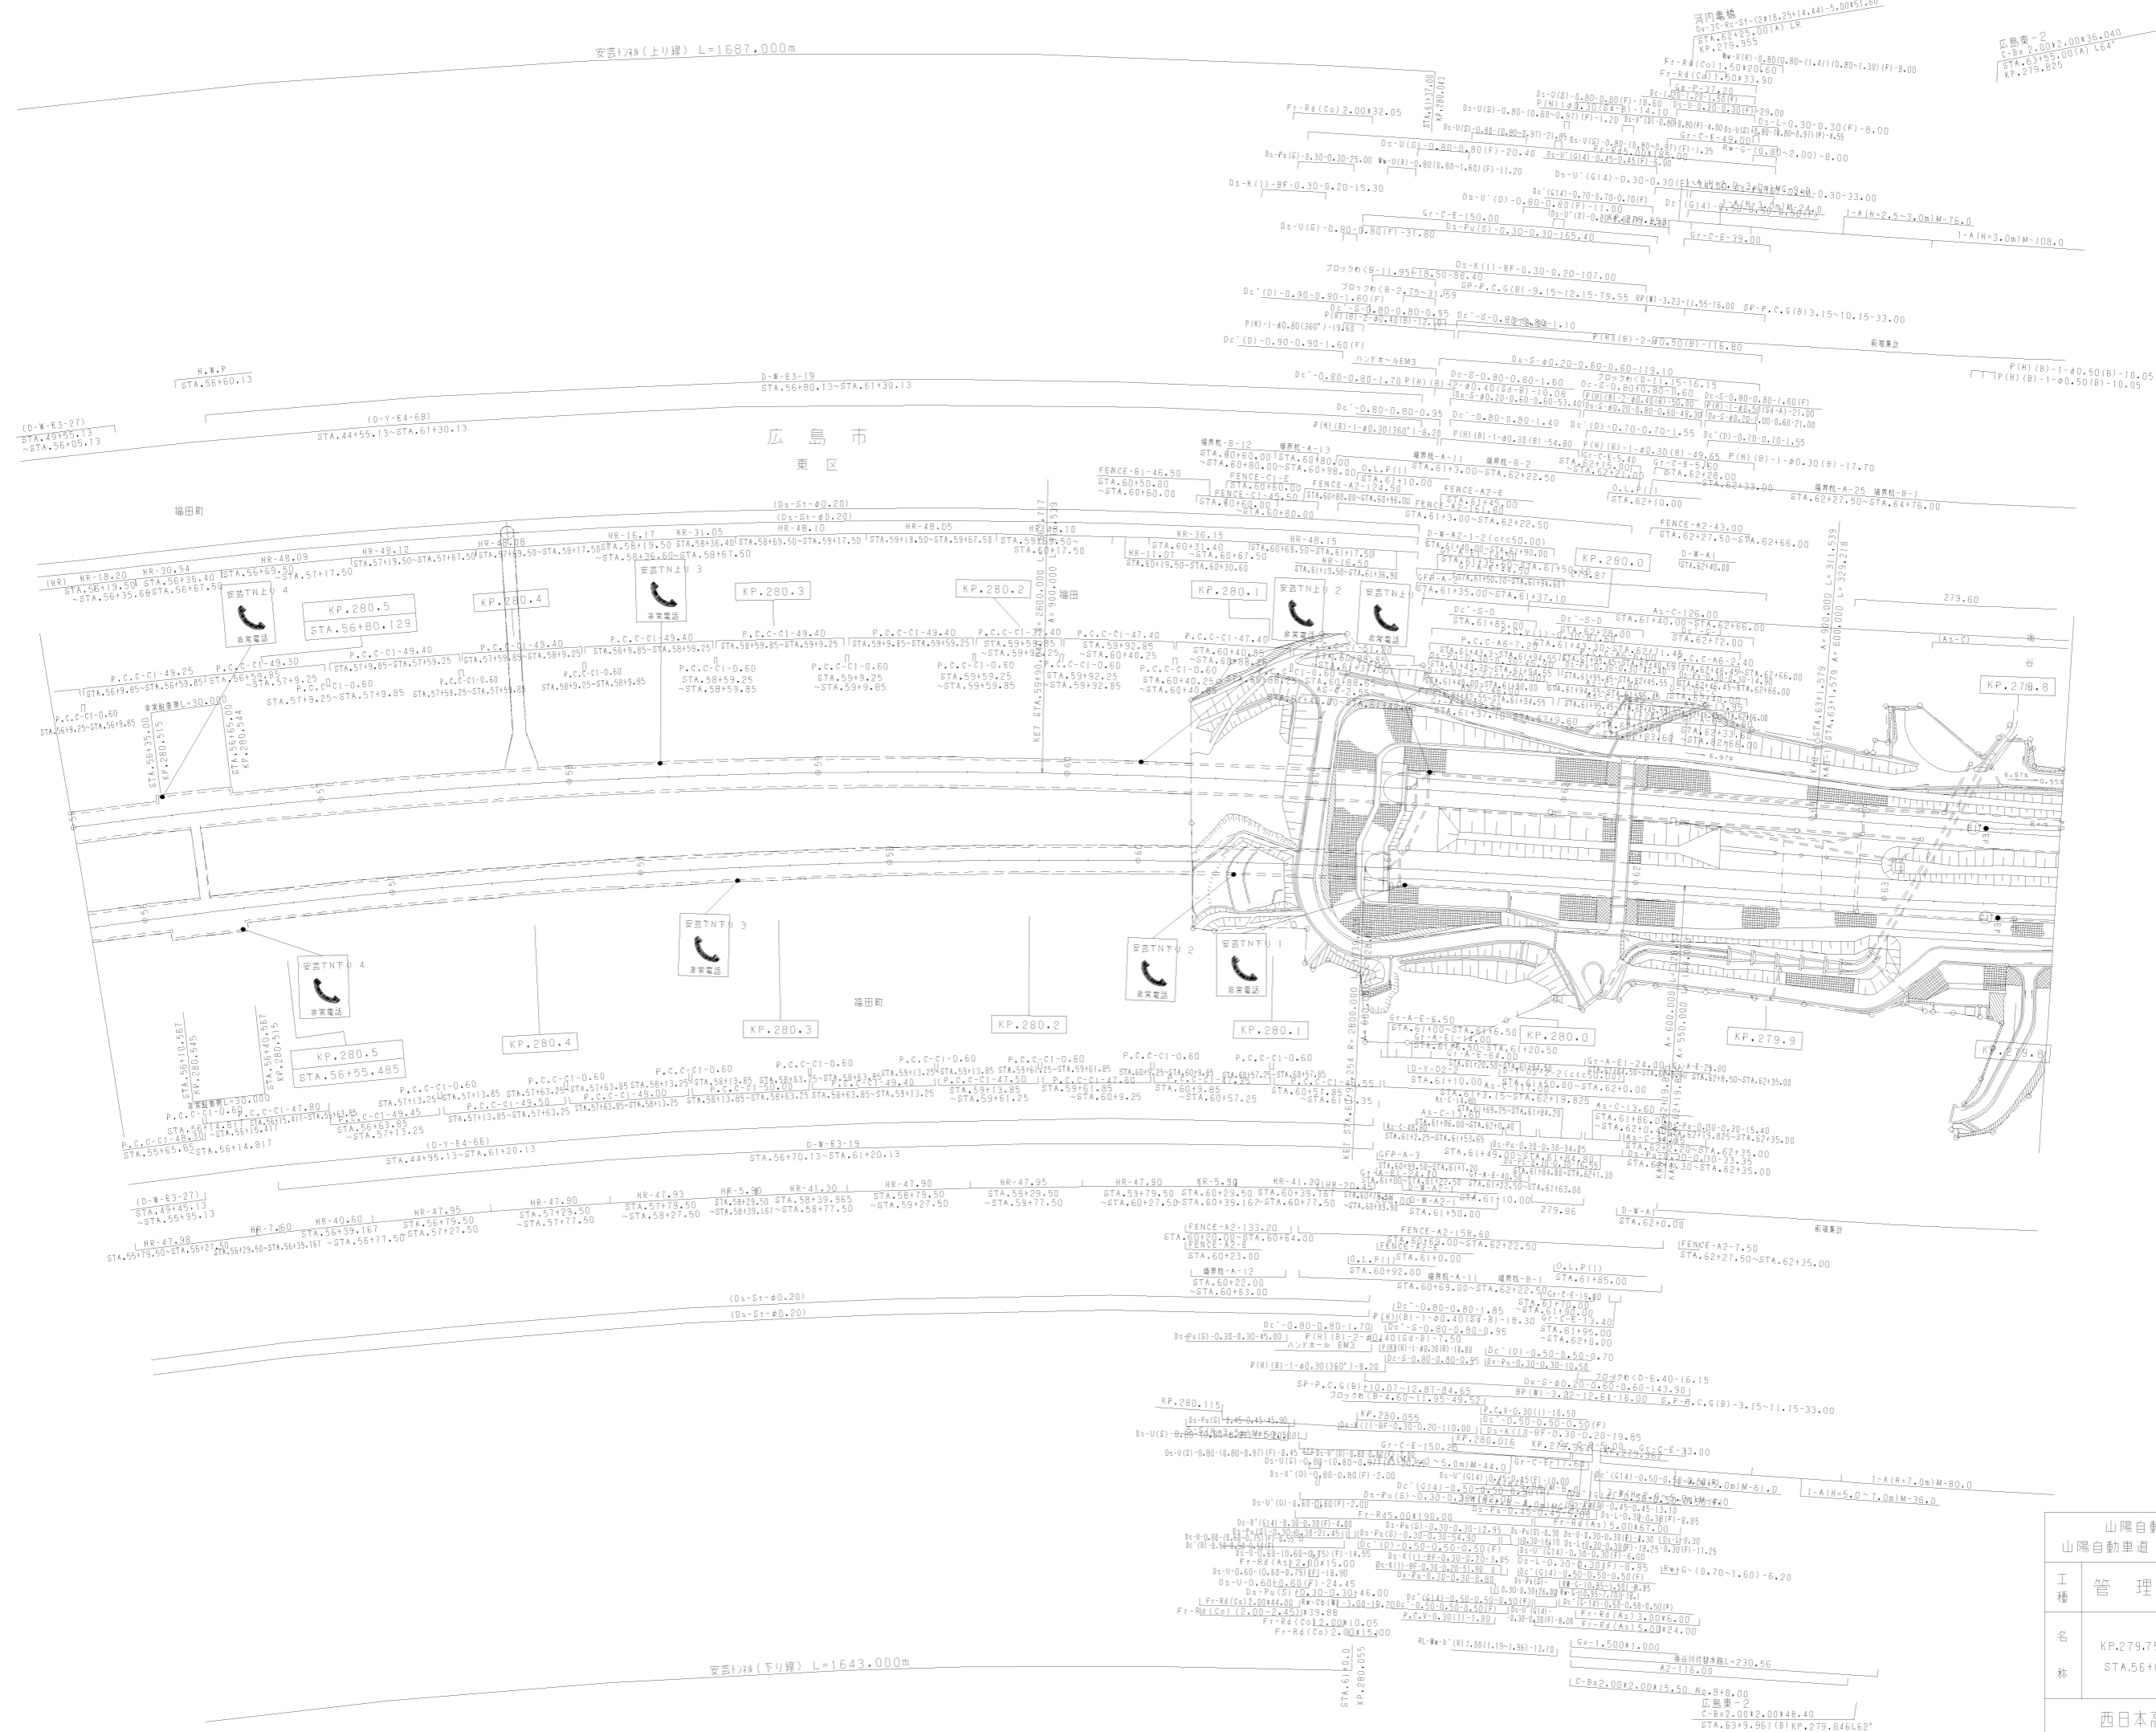

広島市
東区

福田町

福田町






福田町

調整年月	適用
第3回 2017年3月	
第4回 2018年3月	
第5回 2021年03月	

山陽自動車道吹田山口線 山陽自動車道(広島東IC~広島IC)	
工種	管理用平面図
名称	KP.279.755 ~ KP.280.555 STA.56+00 ~ STA.64+00
縮尺	1/1000

西日本高速道路(株)中国支社

安芸T社(上り線) L=1687.00

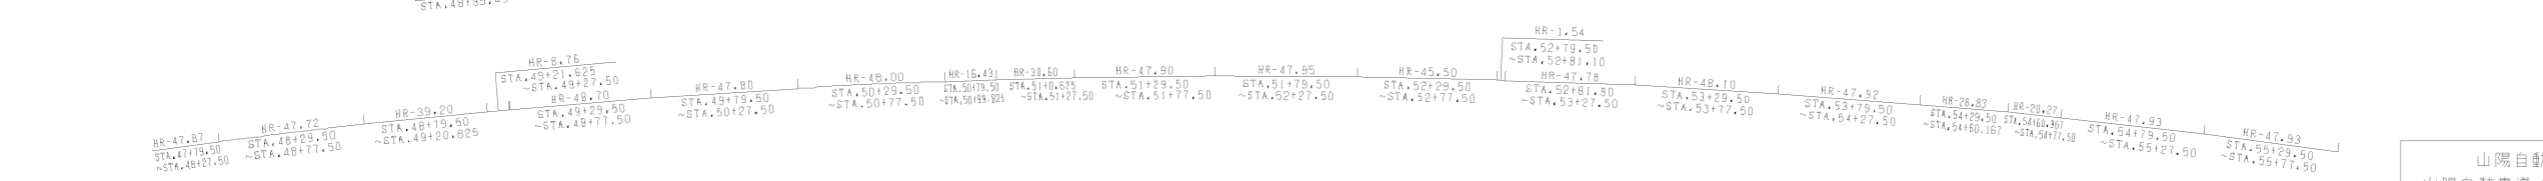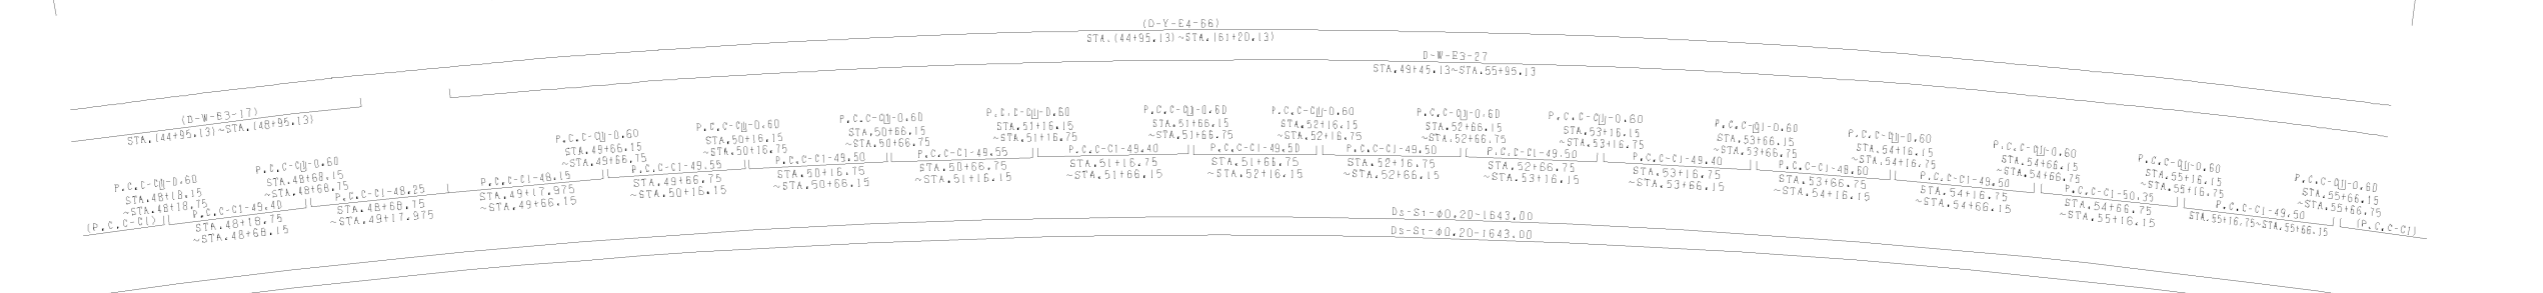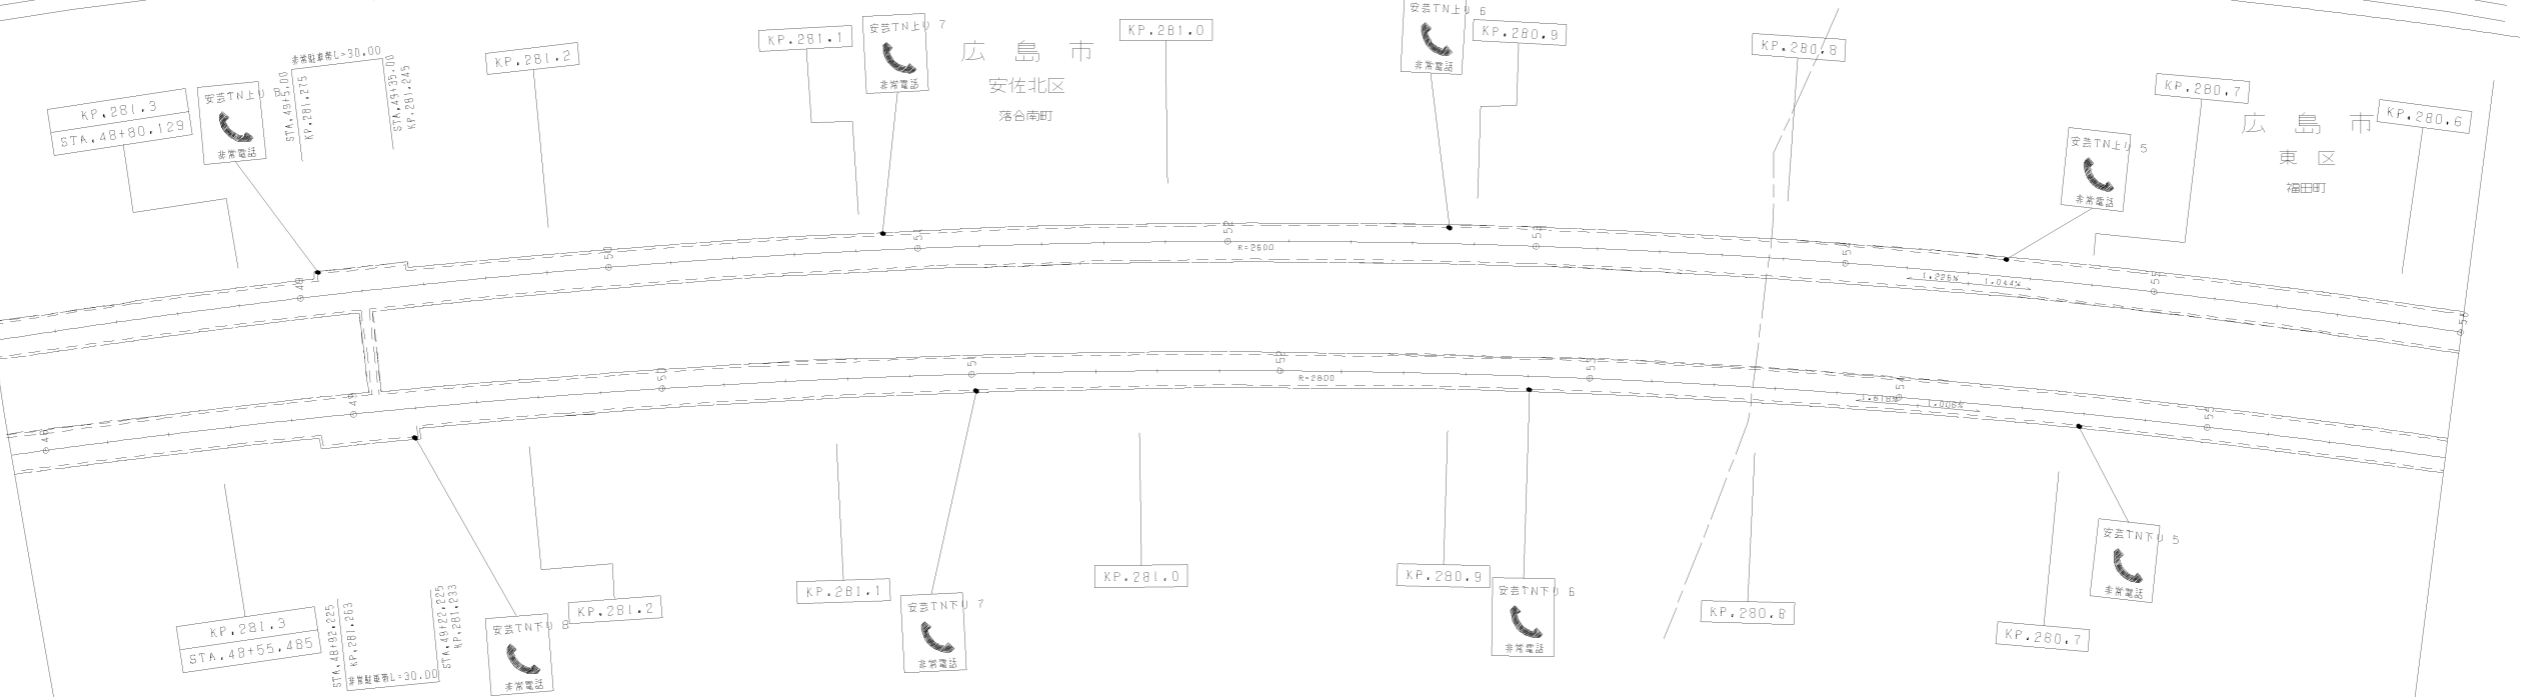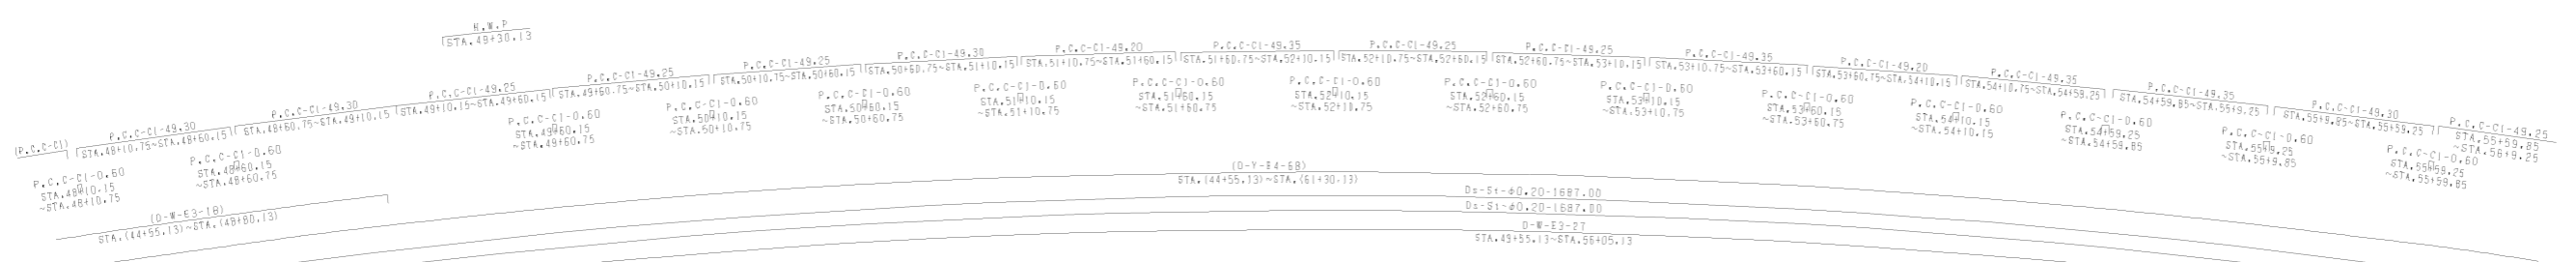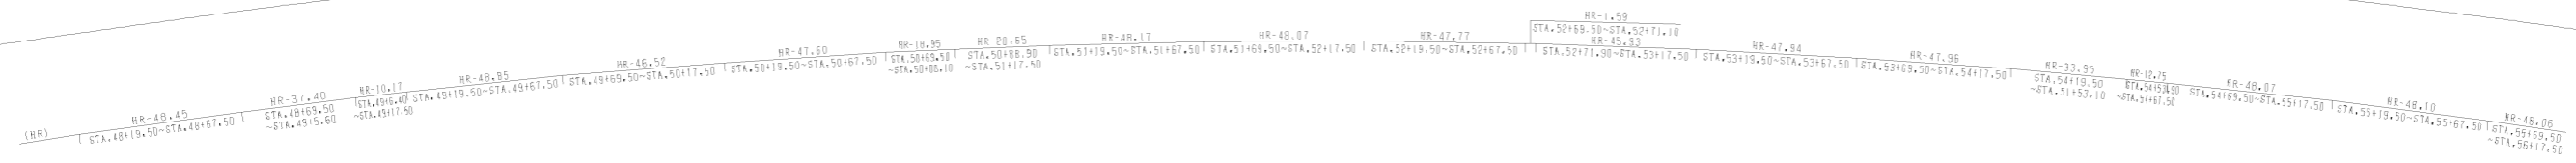

安芸T社(下り線) L=1643.00


調整年月	適用
第1回 2006年3月	
第2回 2017年3月	
第3回 2018年3月	

山陽自動車道吹田山口線 山陽自動車道(広島東IC)~(広島IC)		
工種	管理用平面図	
名称	KP.280.55 ~ KP.281.35 STA.48+00 ~ STA.56+00	幅尺 1/1000 2 9
西日本高速道路(株)中国支社		

安芸1線(上り線) L=1687.000m

河内集積
Dv-S-C-61-(2)18.25+14.44-5.00+51.60
Dv-S-C-25.00(A) LR
KP.279.955






広島東-2
C-X2-0.02,00136.040
STA.6345.00(A) L64
KP.279.825

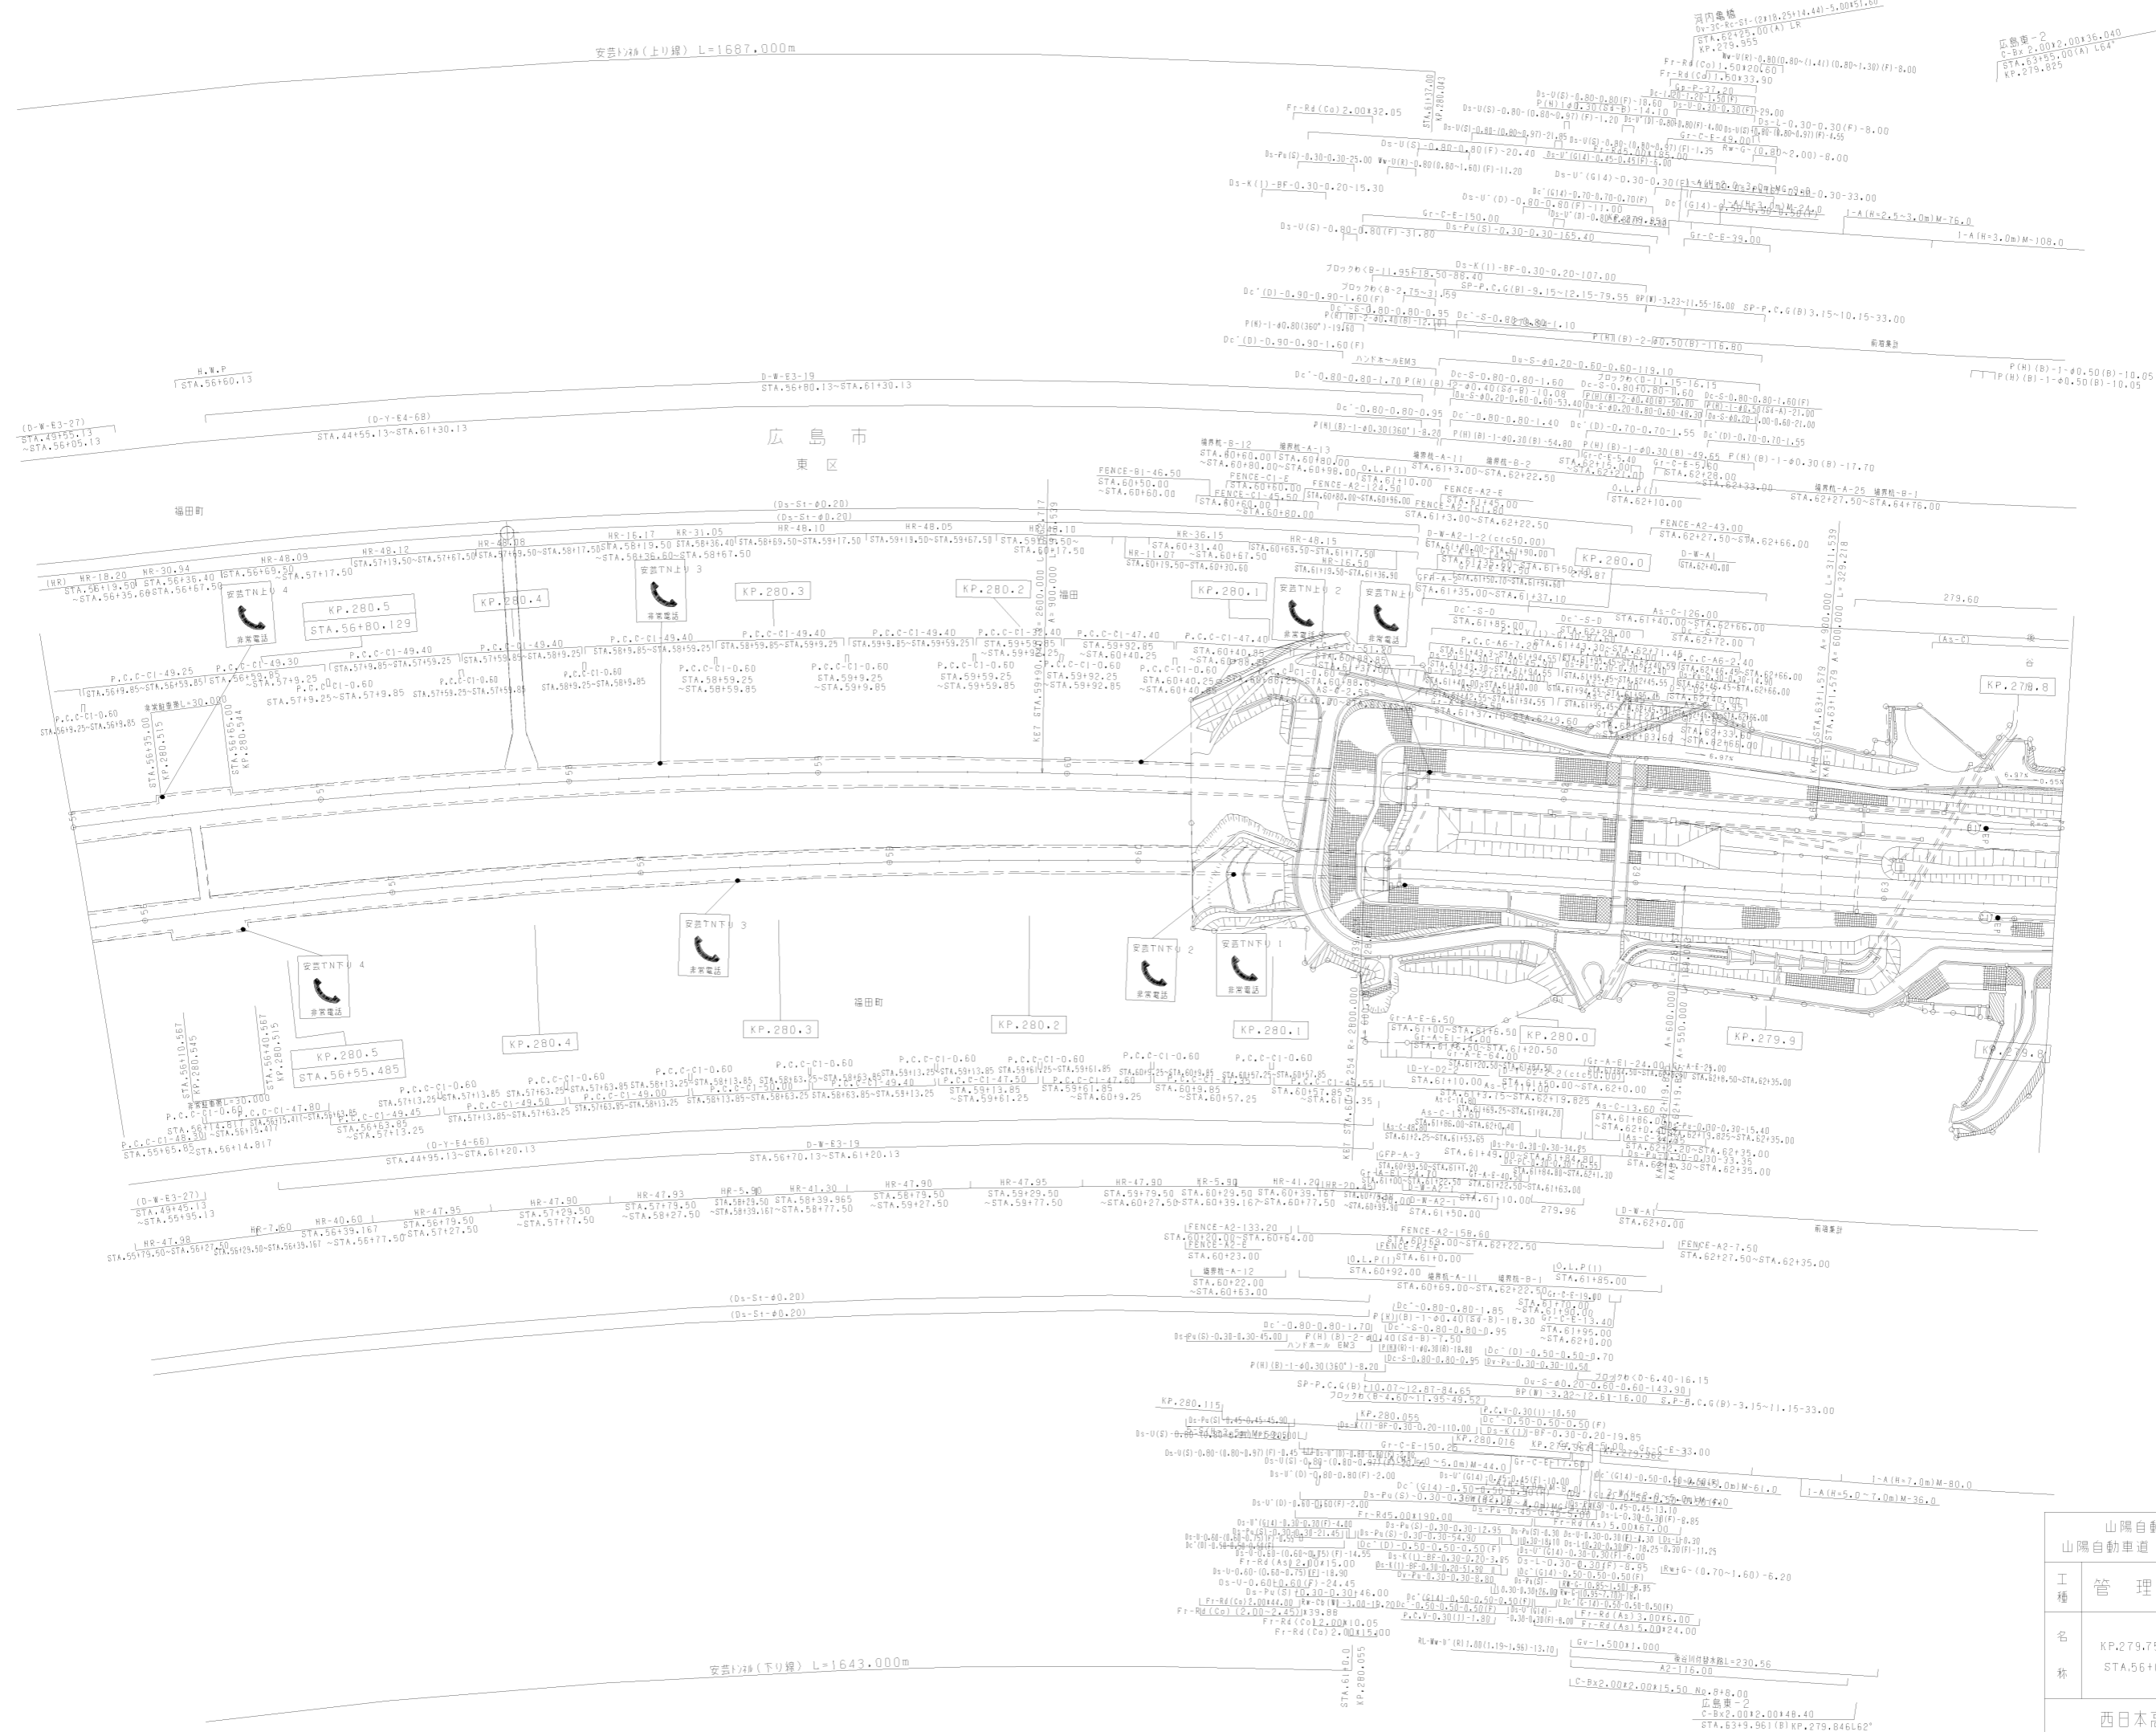

調整年月	適用
第3回 2017年3月	
第4回 2018年3月	
第5回 2021年03月	

山陽自動車道吹田山口線 山陽自動車道(広島東IC~広島IC)			
工種	管理用平面図		
名称	KP.279.755 ~ KP.280.555 STA.56+00 ~ STA.64+00	縮尺	1/1000
西日本高速道路(株)中国支社			

安芸T社(上り線) L=1687.00

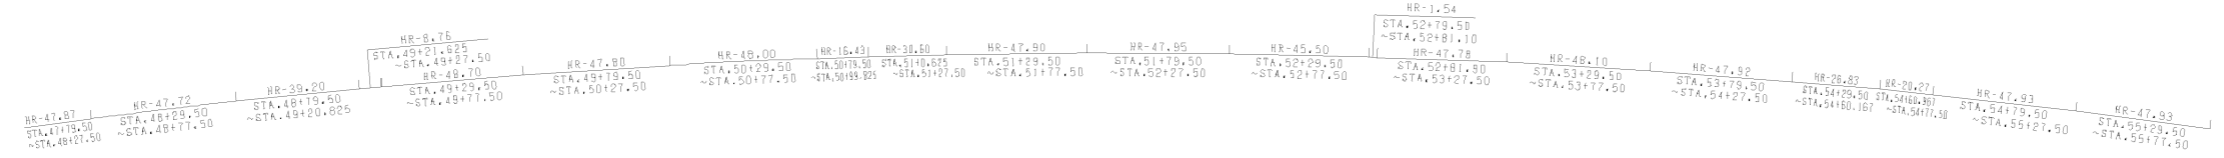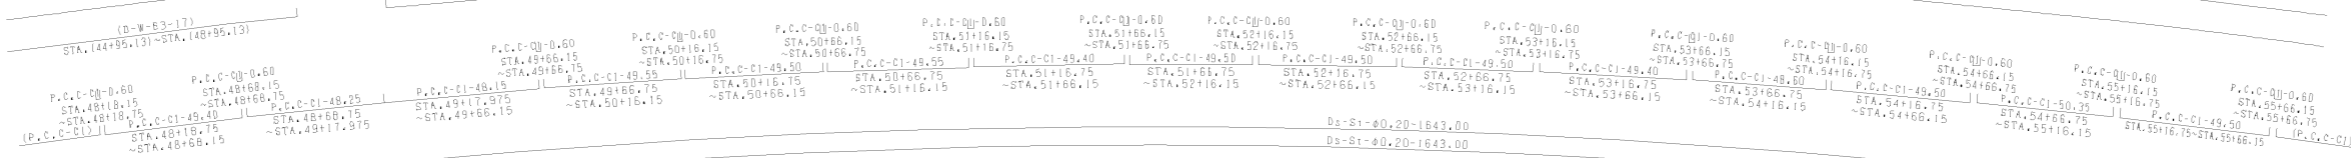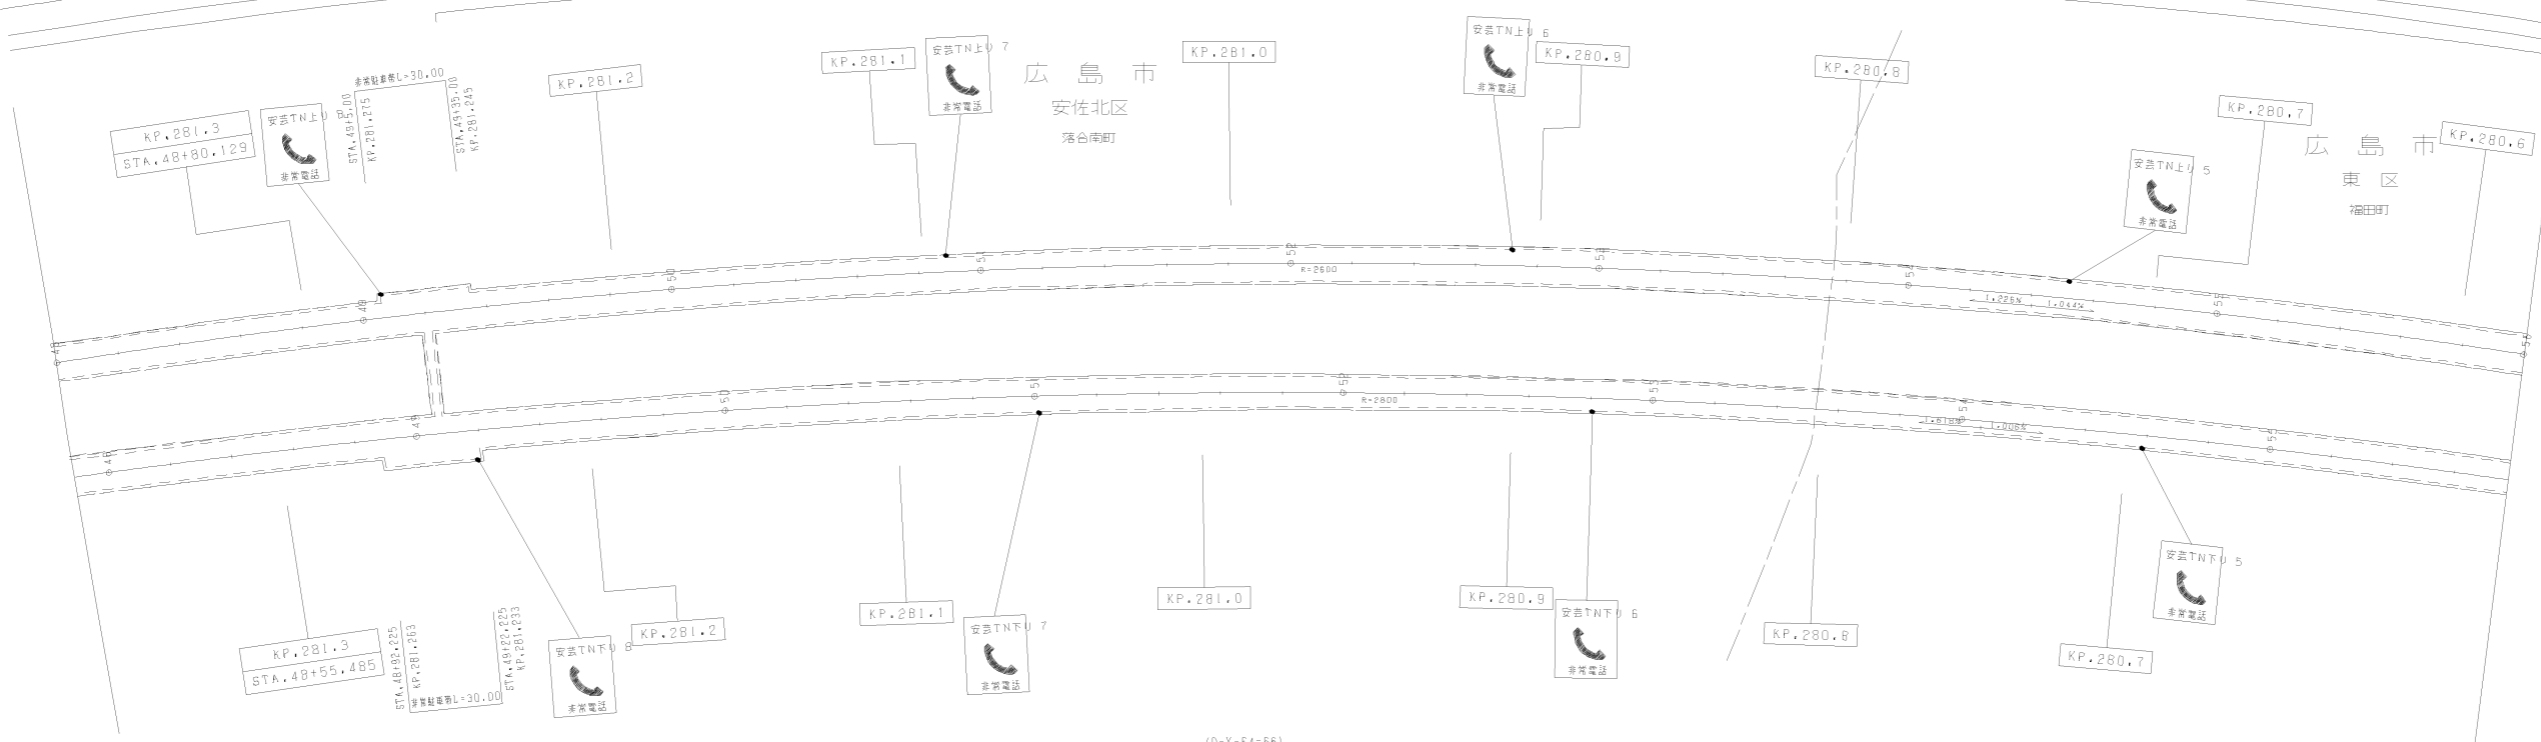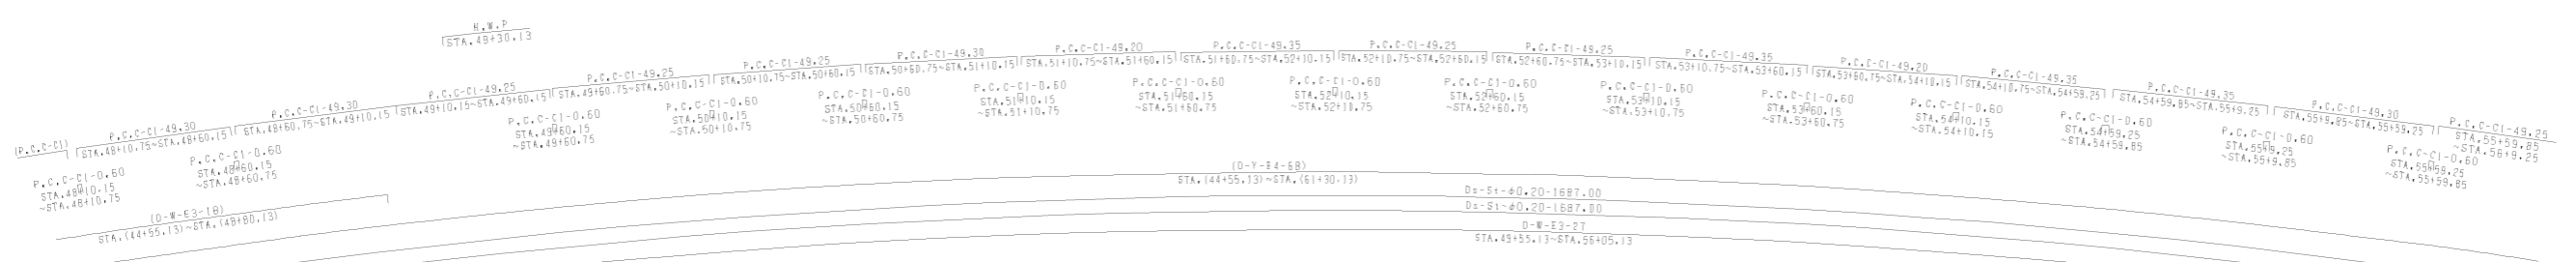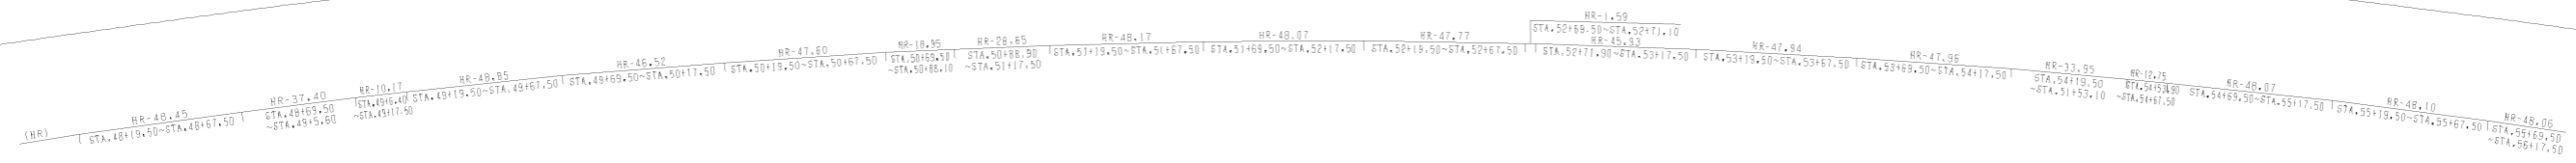


安芸T社(下り線) L=1643.00


調整年月	適用
第1回 2016年3月	
第2回 2017年3月	
第3回 2018年3月	

山陽自動車道吹田山口線 山陽自動車道(広島東IC)~(広島IC)		
工種	管理用平面図	
名称	KP.280.55 ~ KP.281.35 STA.48+00 ~ STA.56+00	幅尺 1/1000 2 9
西日本高速道路(株)中国支社		

山陽自動車道吹田山口線 山陽自動車道(広島東IC~広島IC)		
工種	管理用平面図	
名称	KP.282.955 ~ KP.283.755 STA.24+00 ~ STA.32+00	編尺 1/1000
西日本高速道路(株)中国支社		調整年月 適用
		第4回 2012年3月
		第5回 2014年3月
		第6回 2016年3月

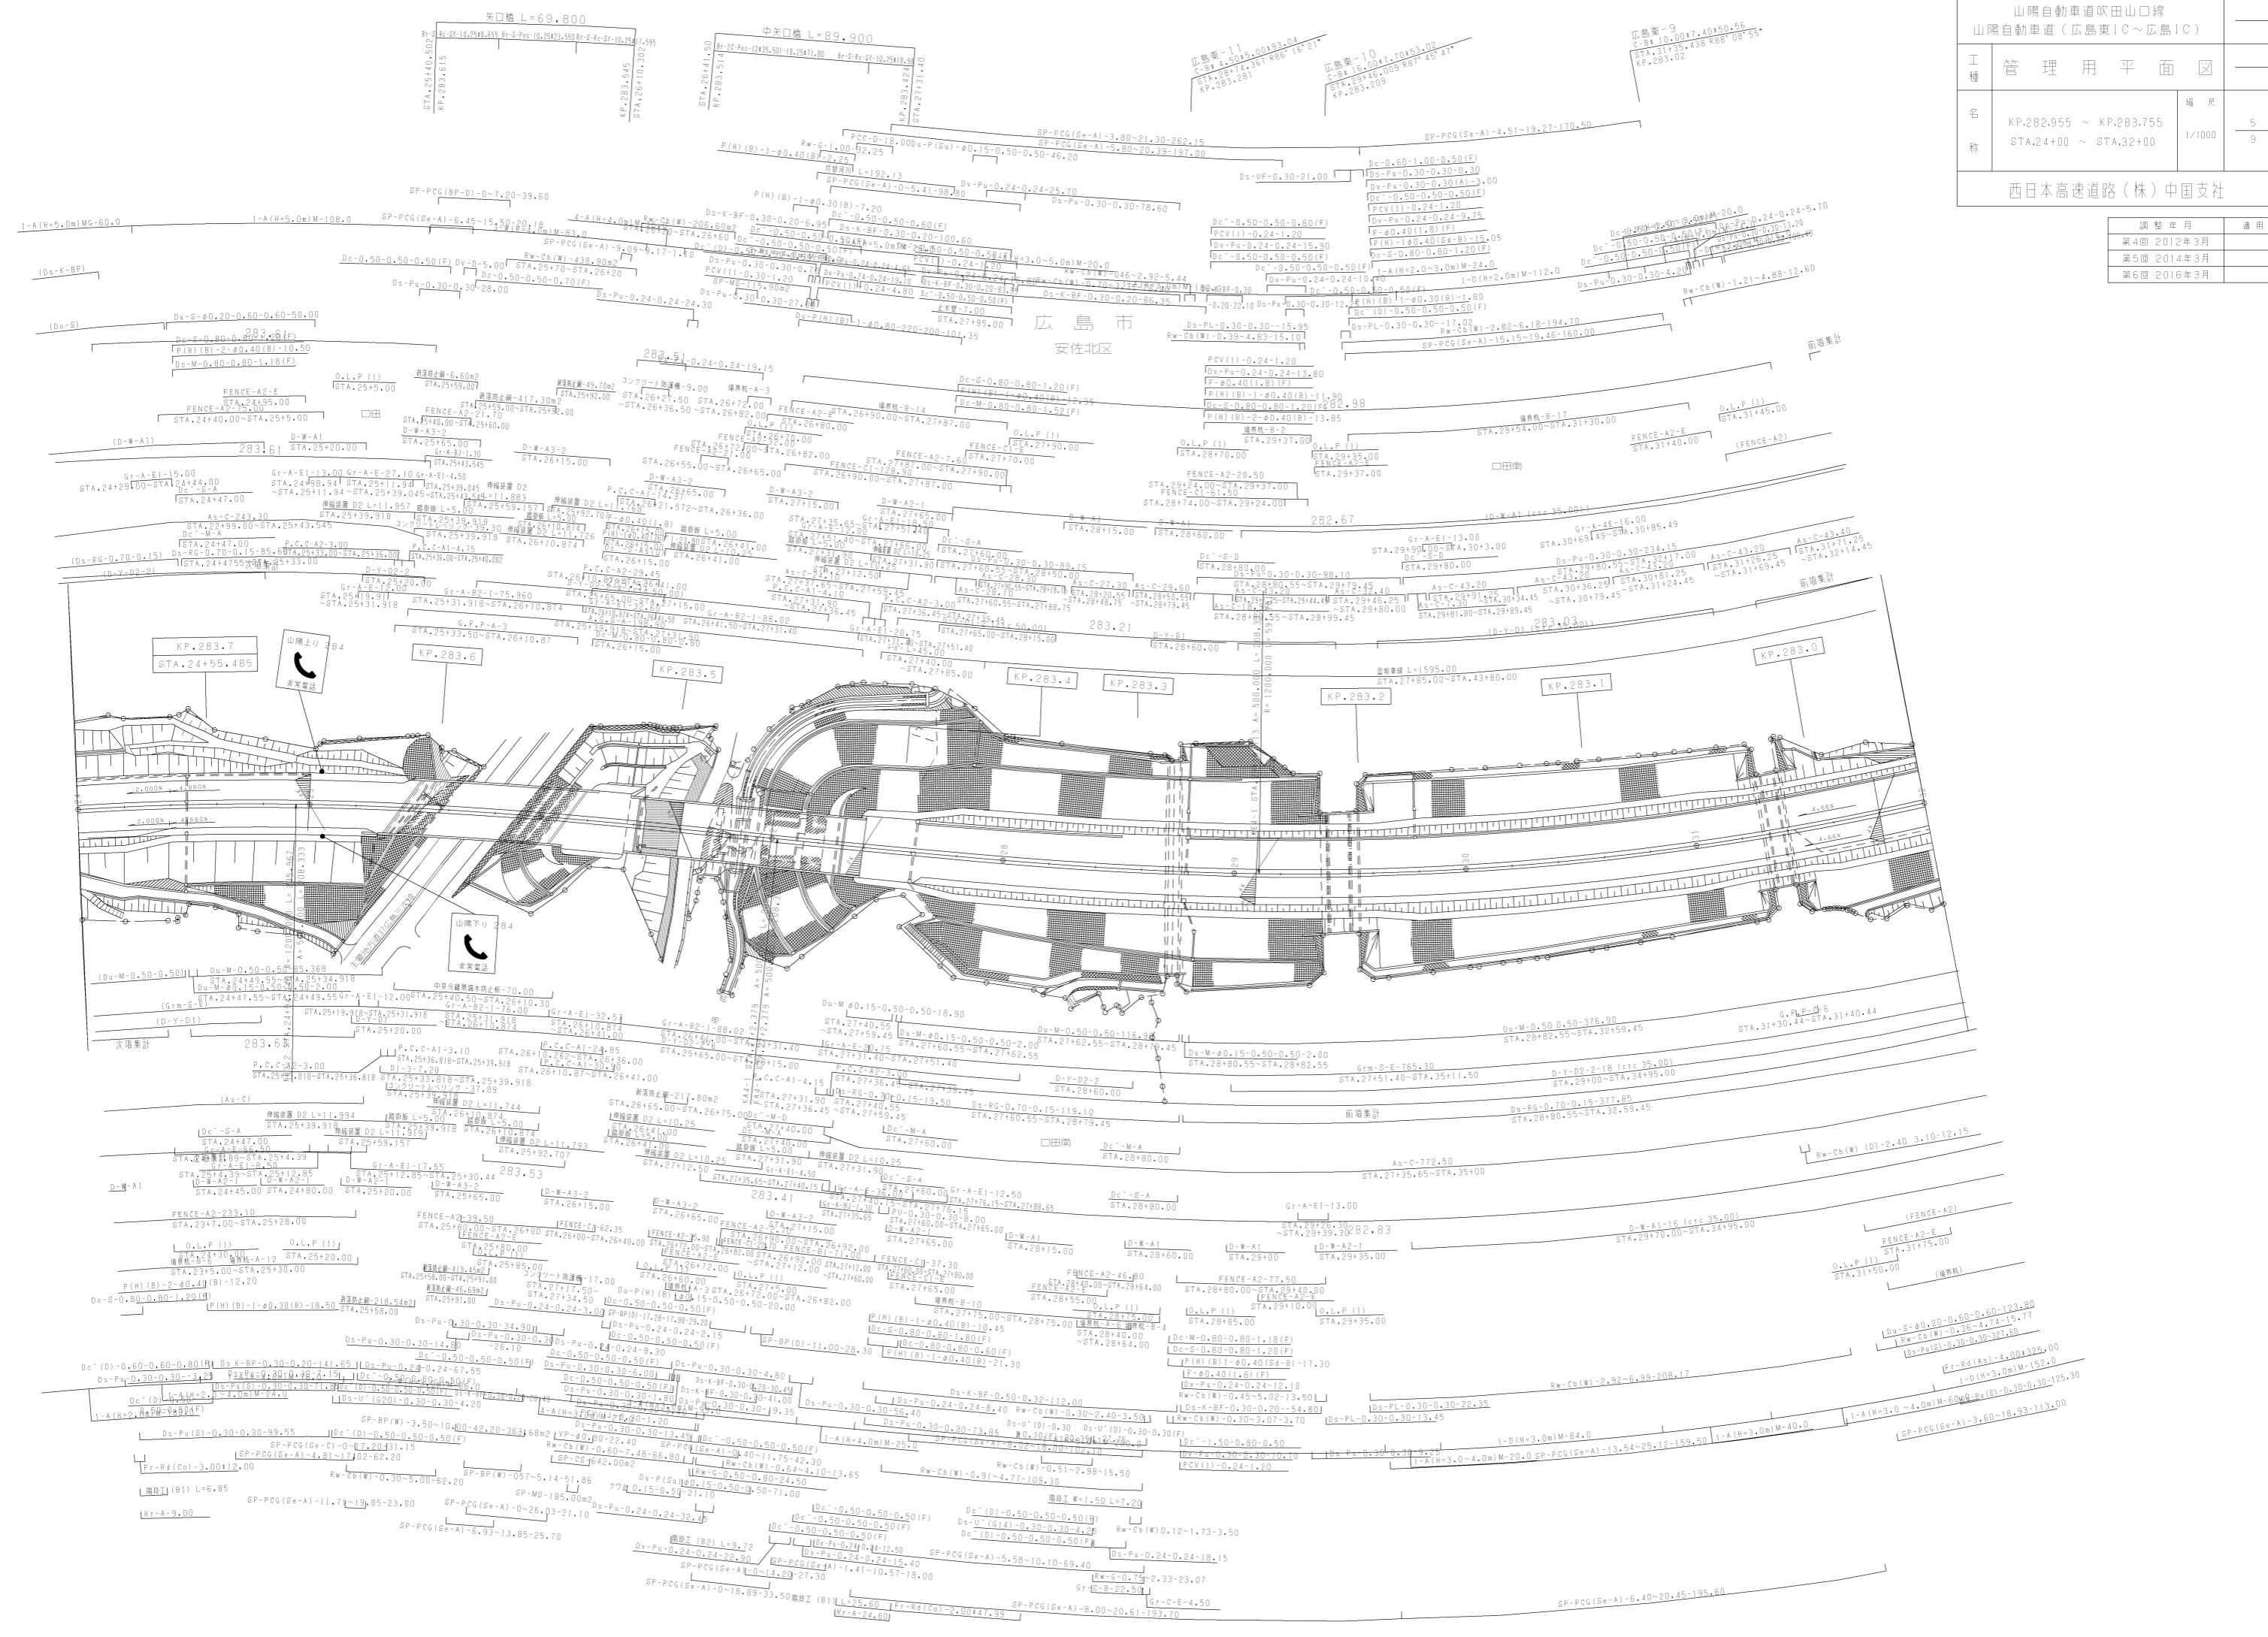

太田川橋(下部工)工事 | 安佐以西工事

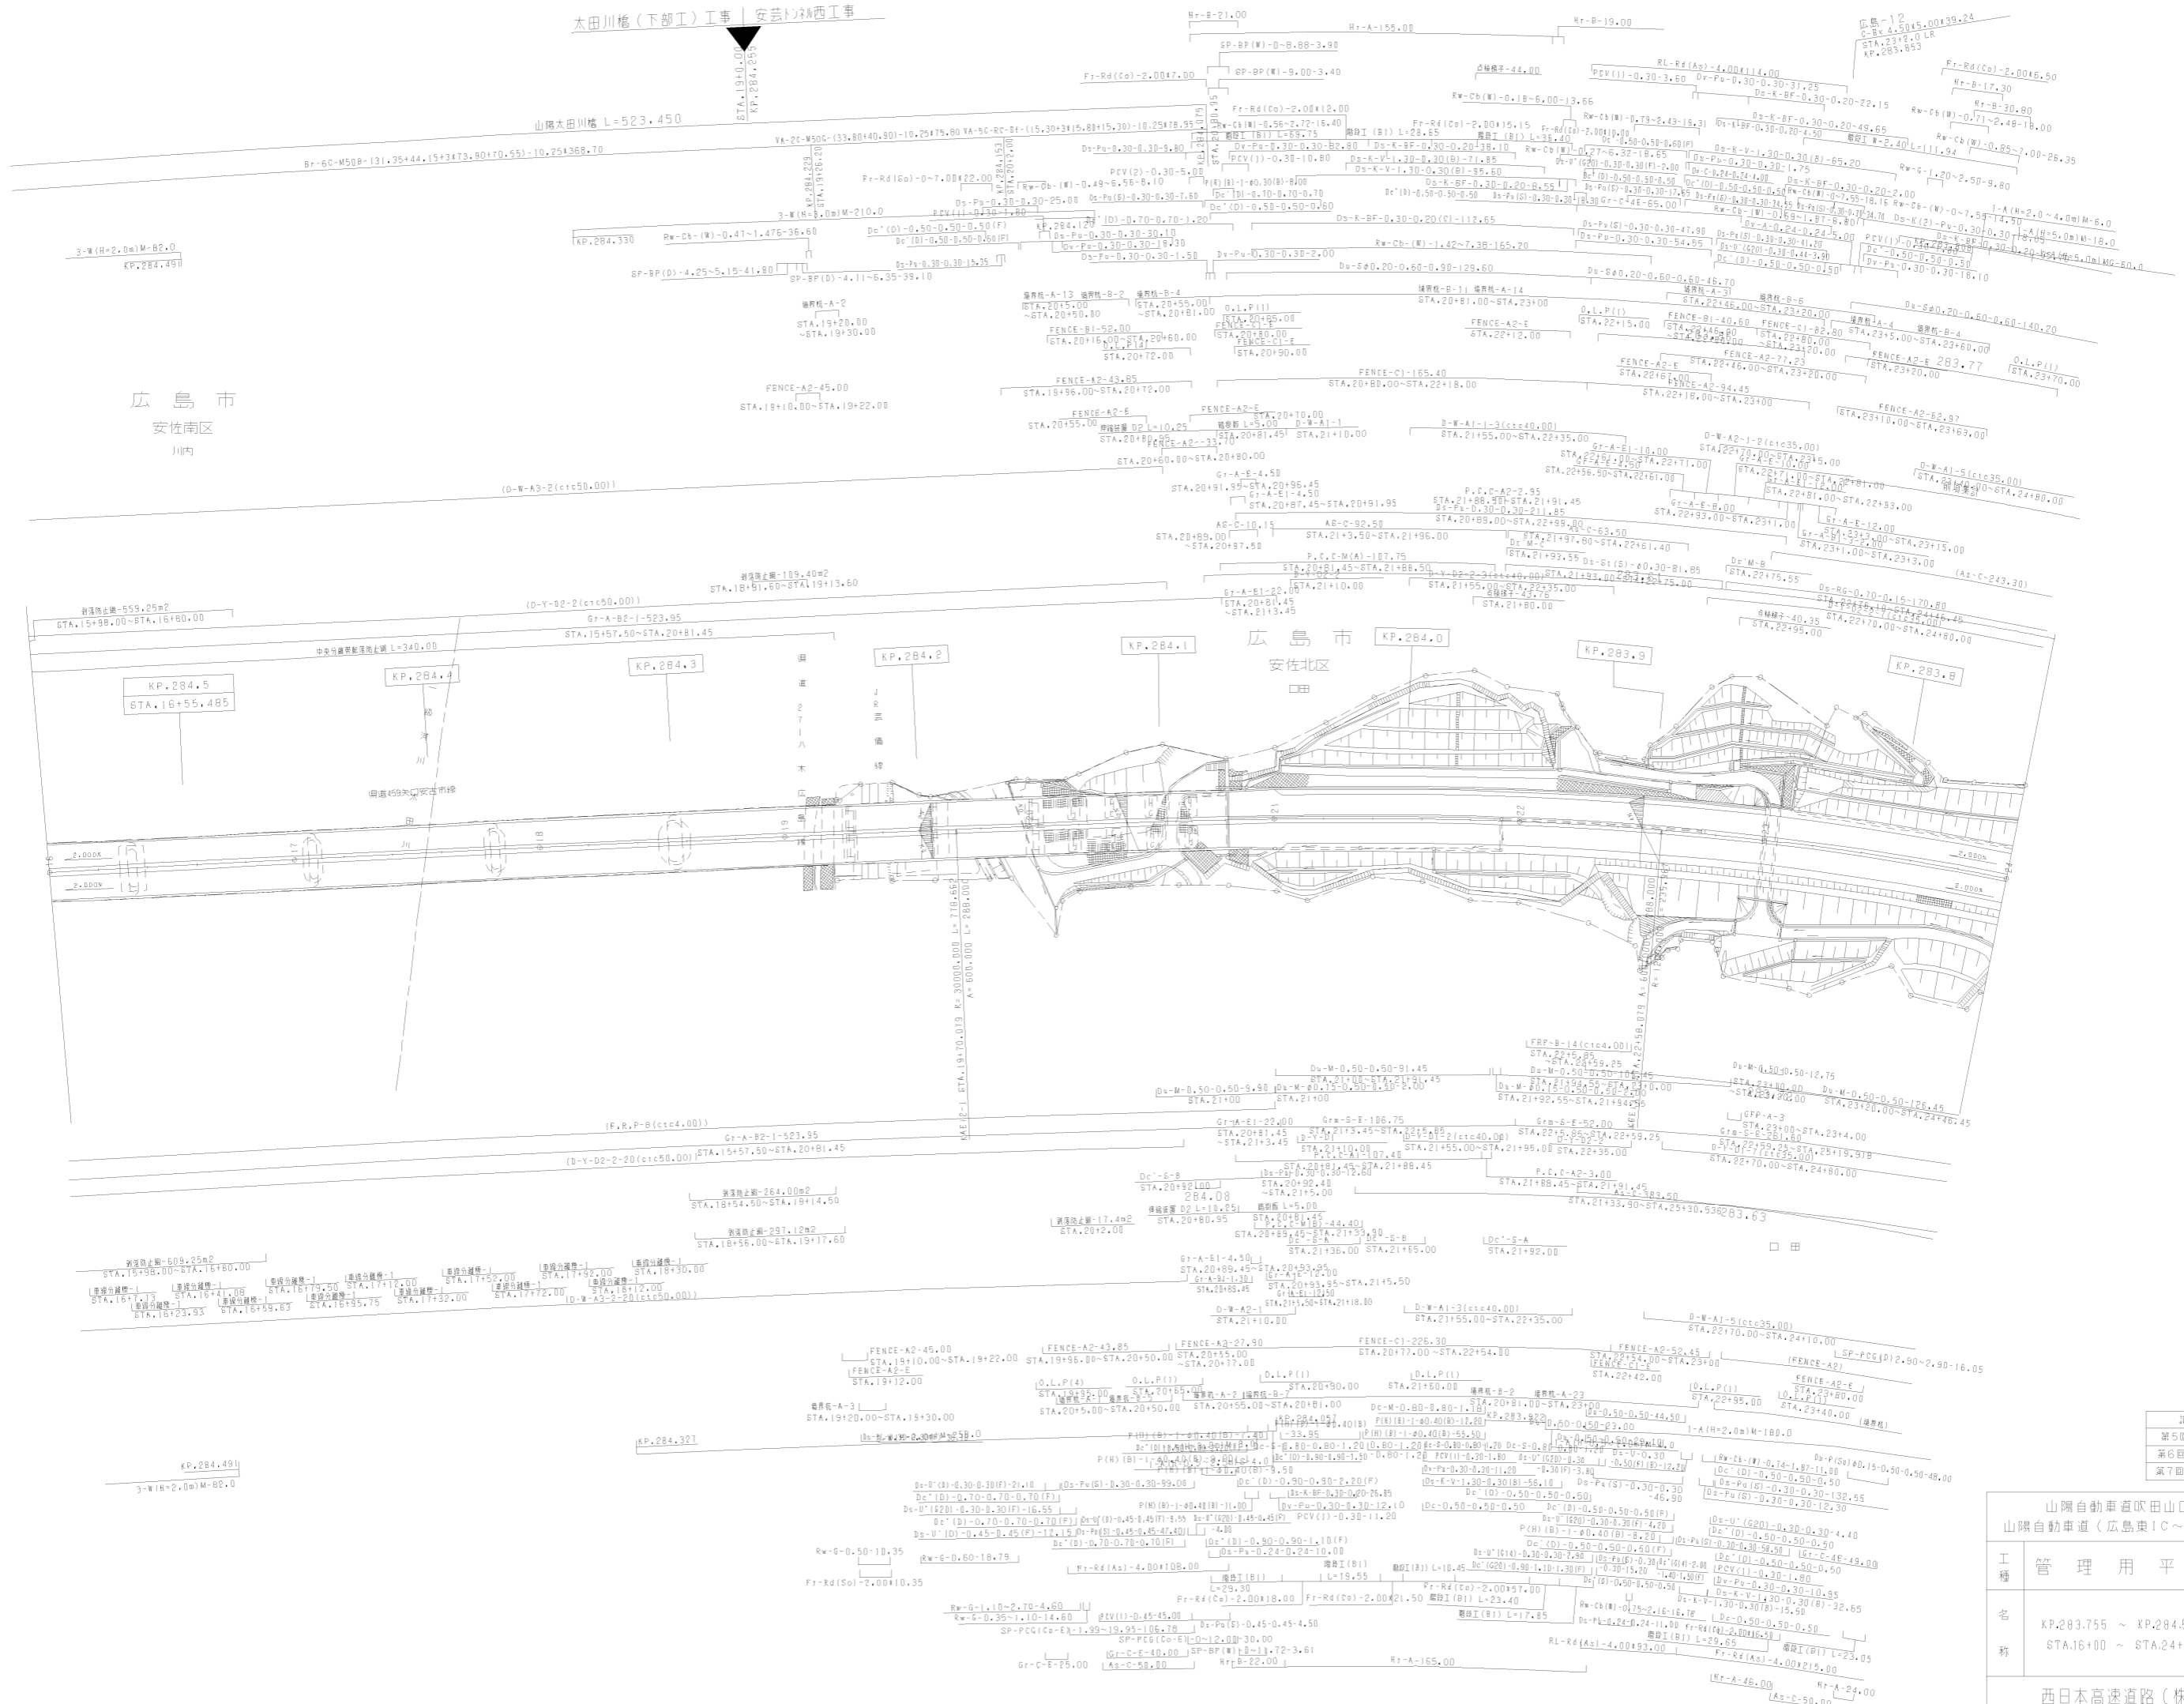


広島市
安佐北区

調整年月	適用
第5回 2019年3月	
第6回 2021年03月	
第7回 2022年03月	

工種	管理用平面図	縮尺	
称	KP.283.755 ~ KP.284.555 STA.16+00 ~ STA.24+00	縮尺	6 9
西日本高速道路(株)中国支社			


川内高架橋(上り線) L=717.50

川内高架橋(下り線) L=717.50

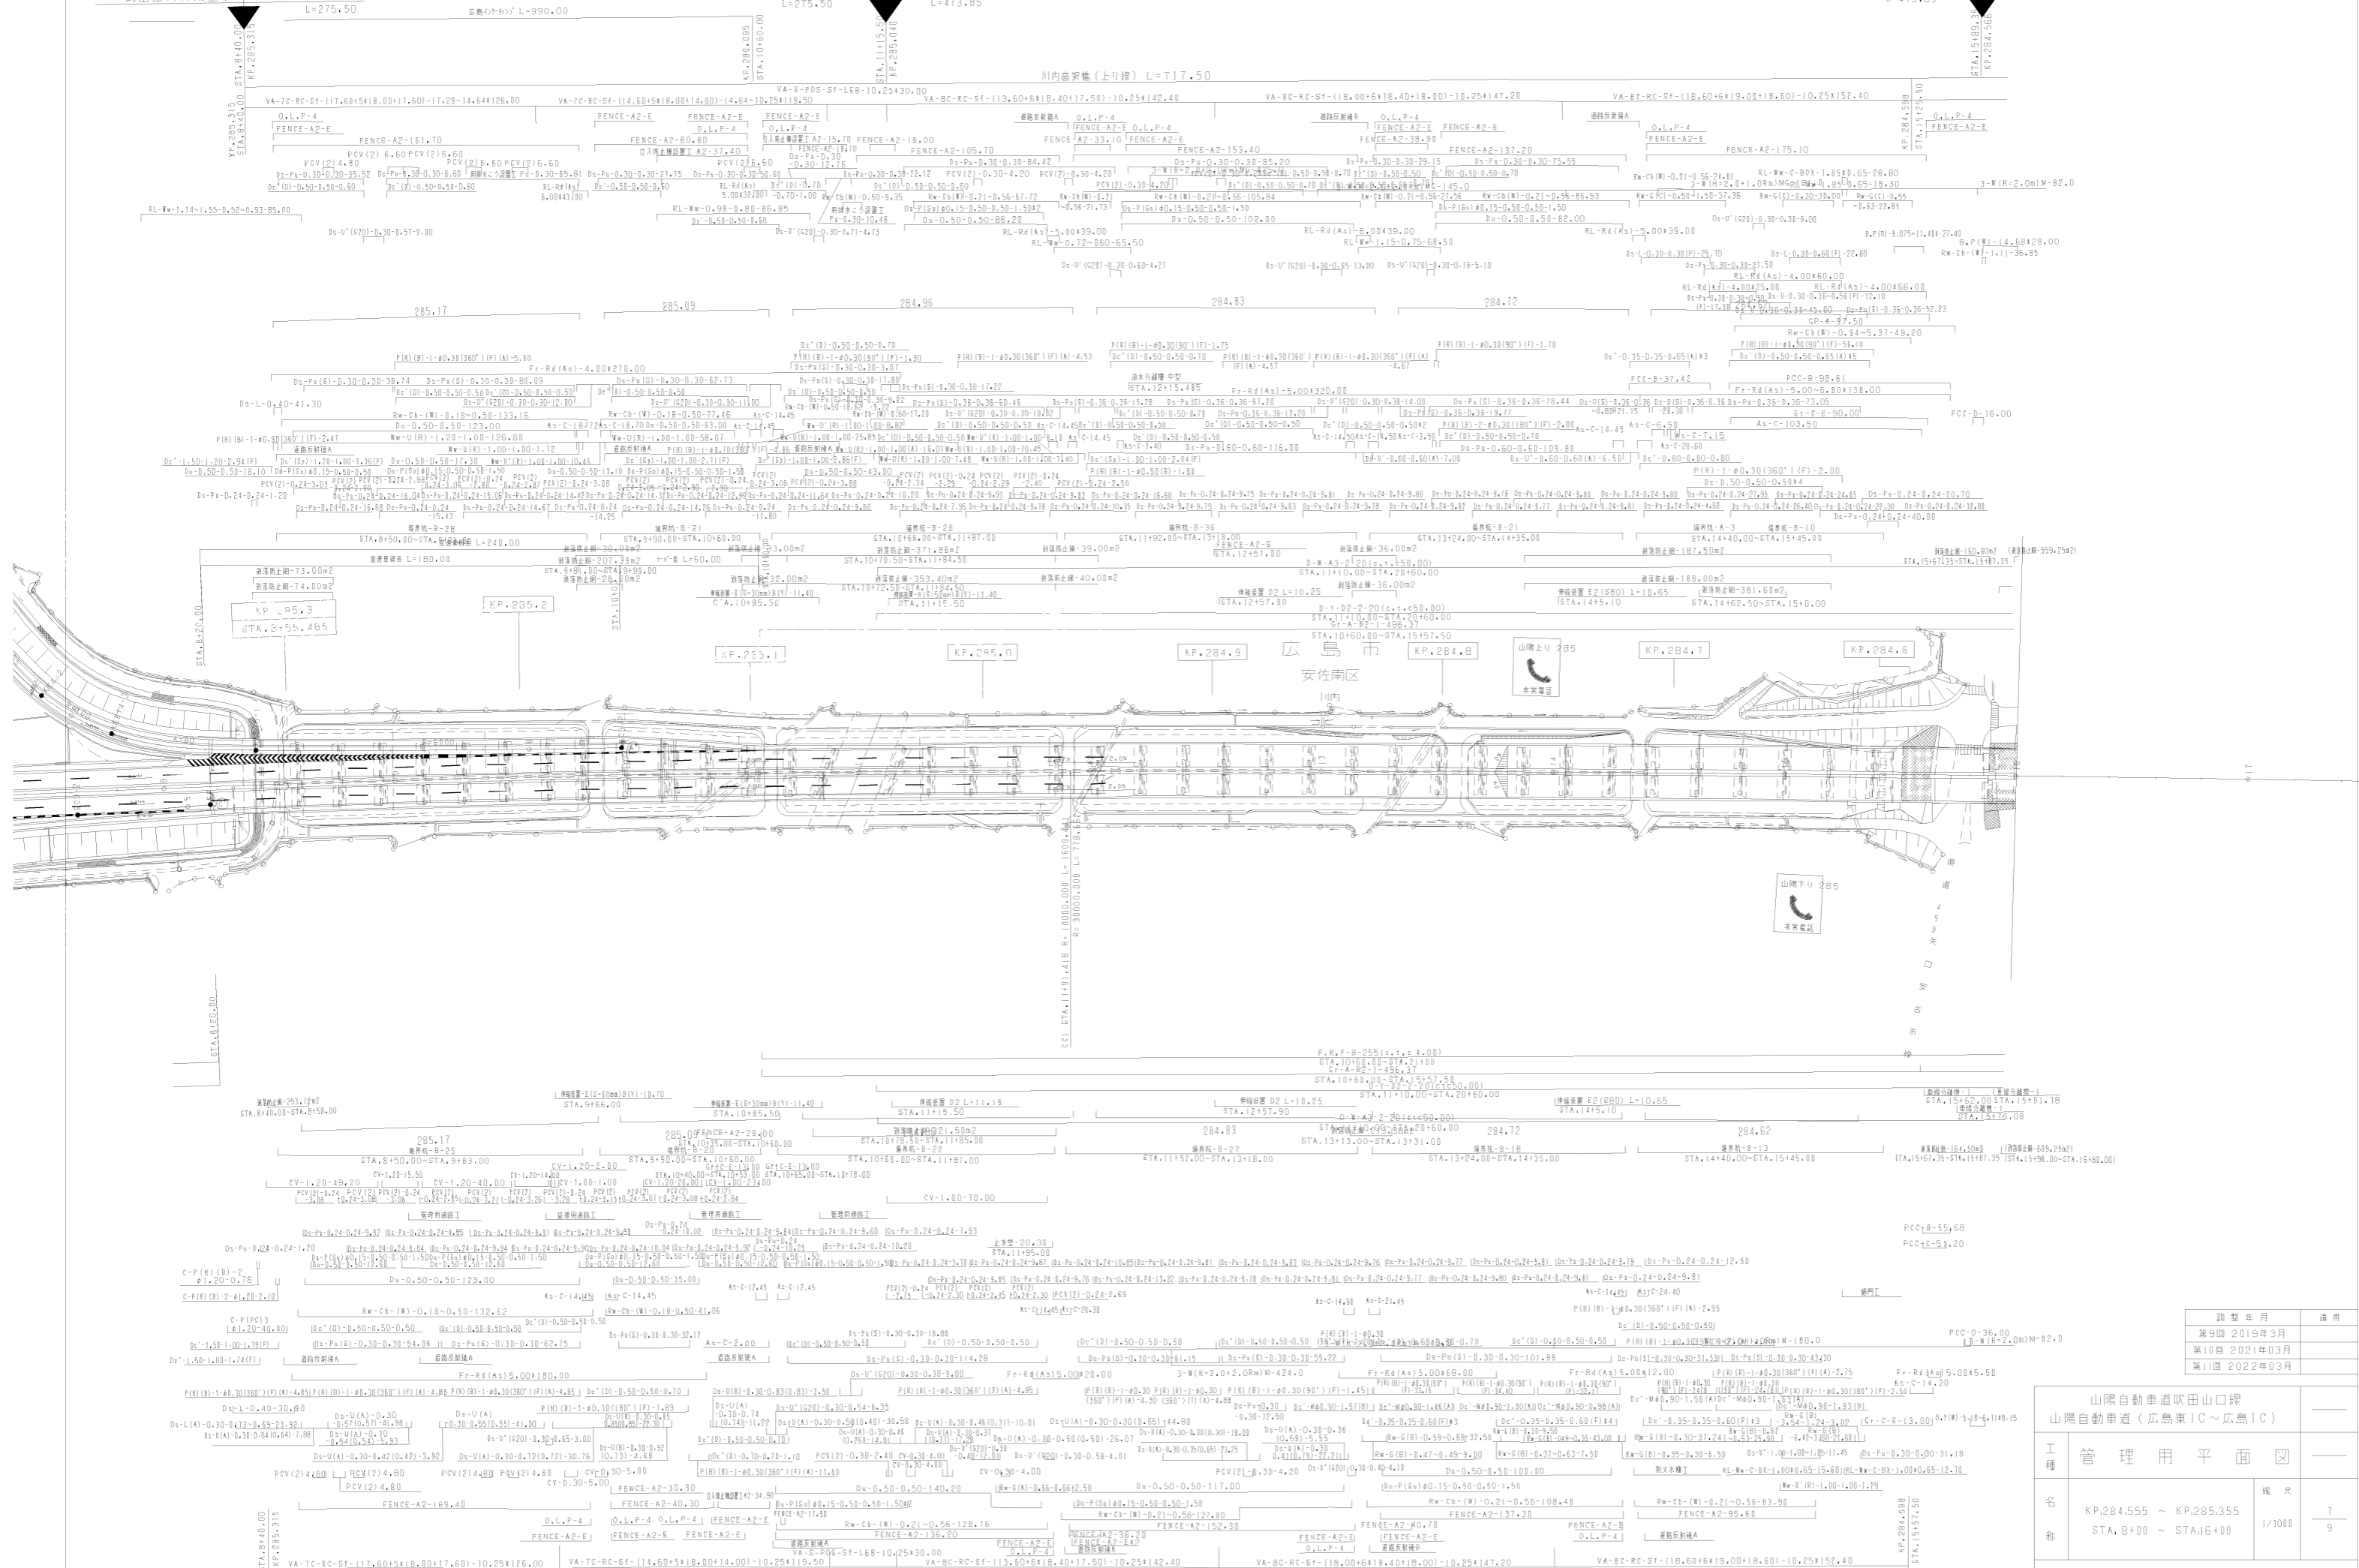

訂定年月	適用
第9回 2019年3月	
第10回 2021年03月	
第11回 2022年03月	

山陽自動車道吹田山口線 山陽自動車道(広島東IC~広島IC)		管理用平面図	
工程名	川内高架橋(上り線) 川内高架橋(下り線)	縮尺	7/9
名称	KP.284.555 ~ KP.285.355 STA. 8+00 ~ STA. 16+00		
西日本高速道路(株)中国支社			

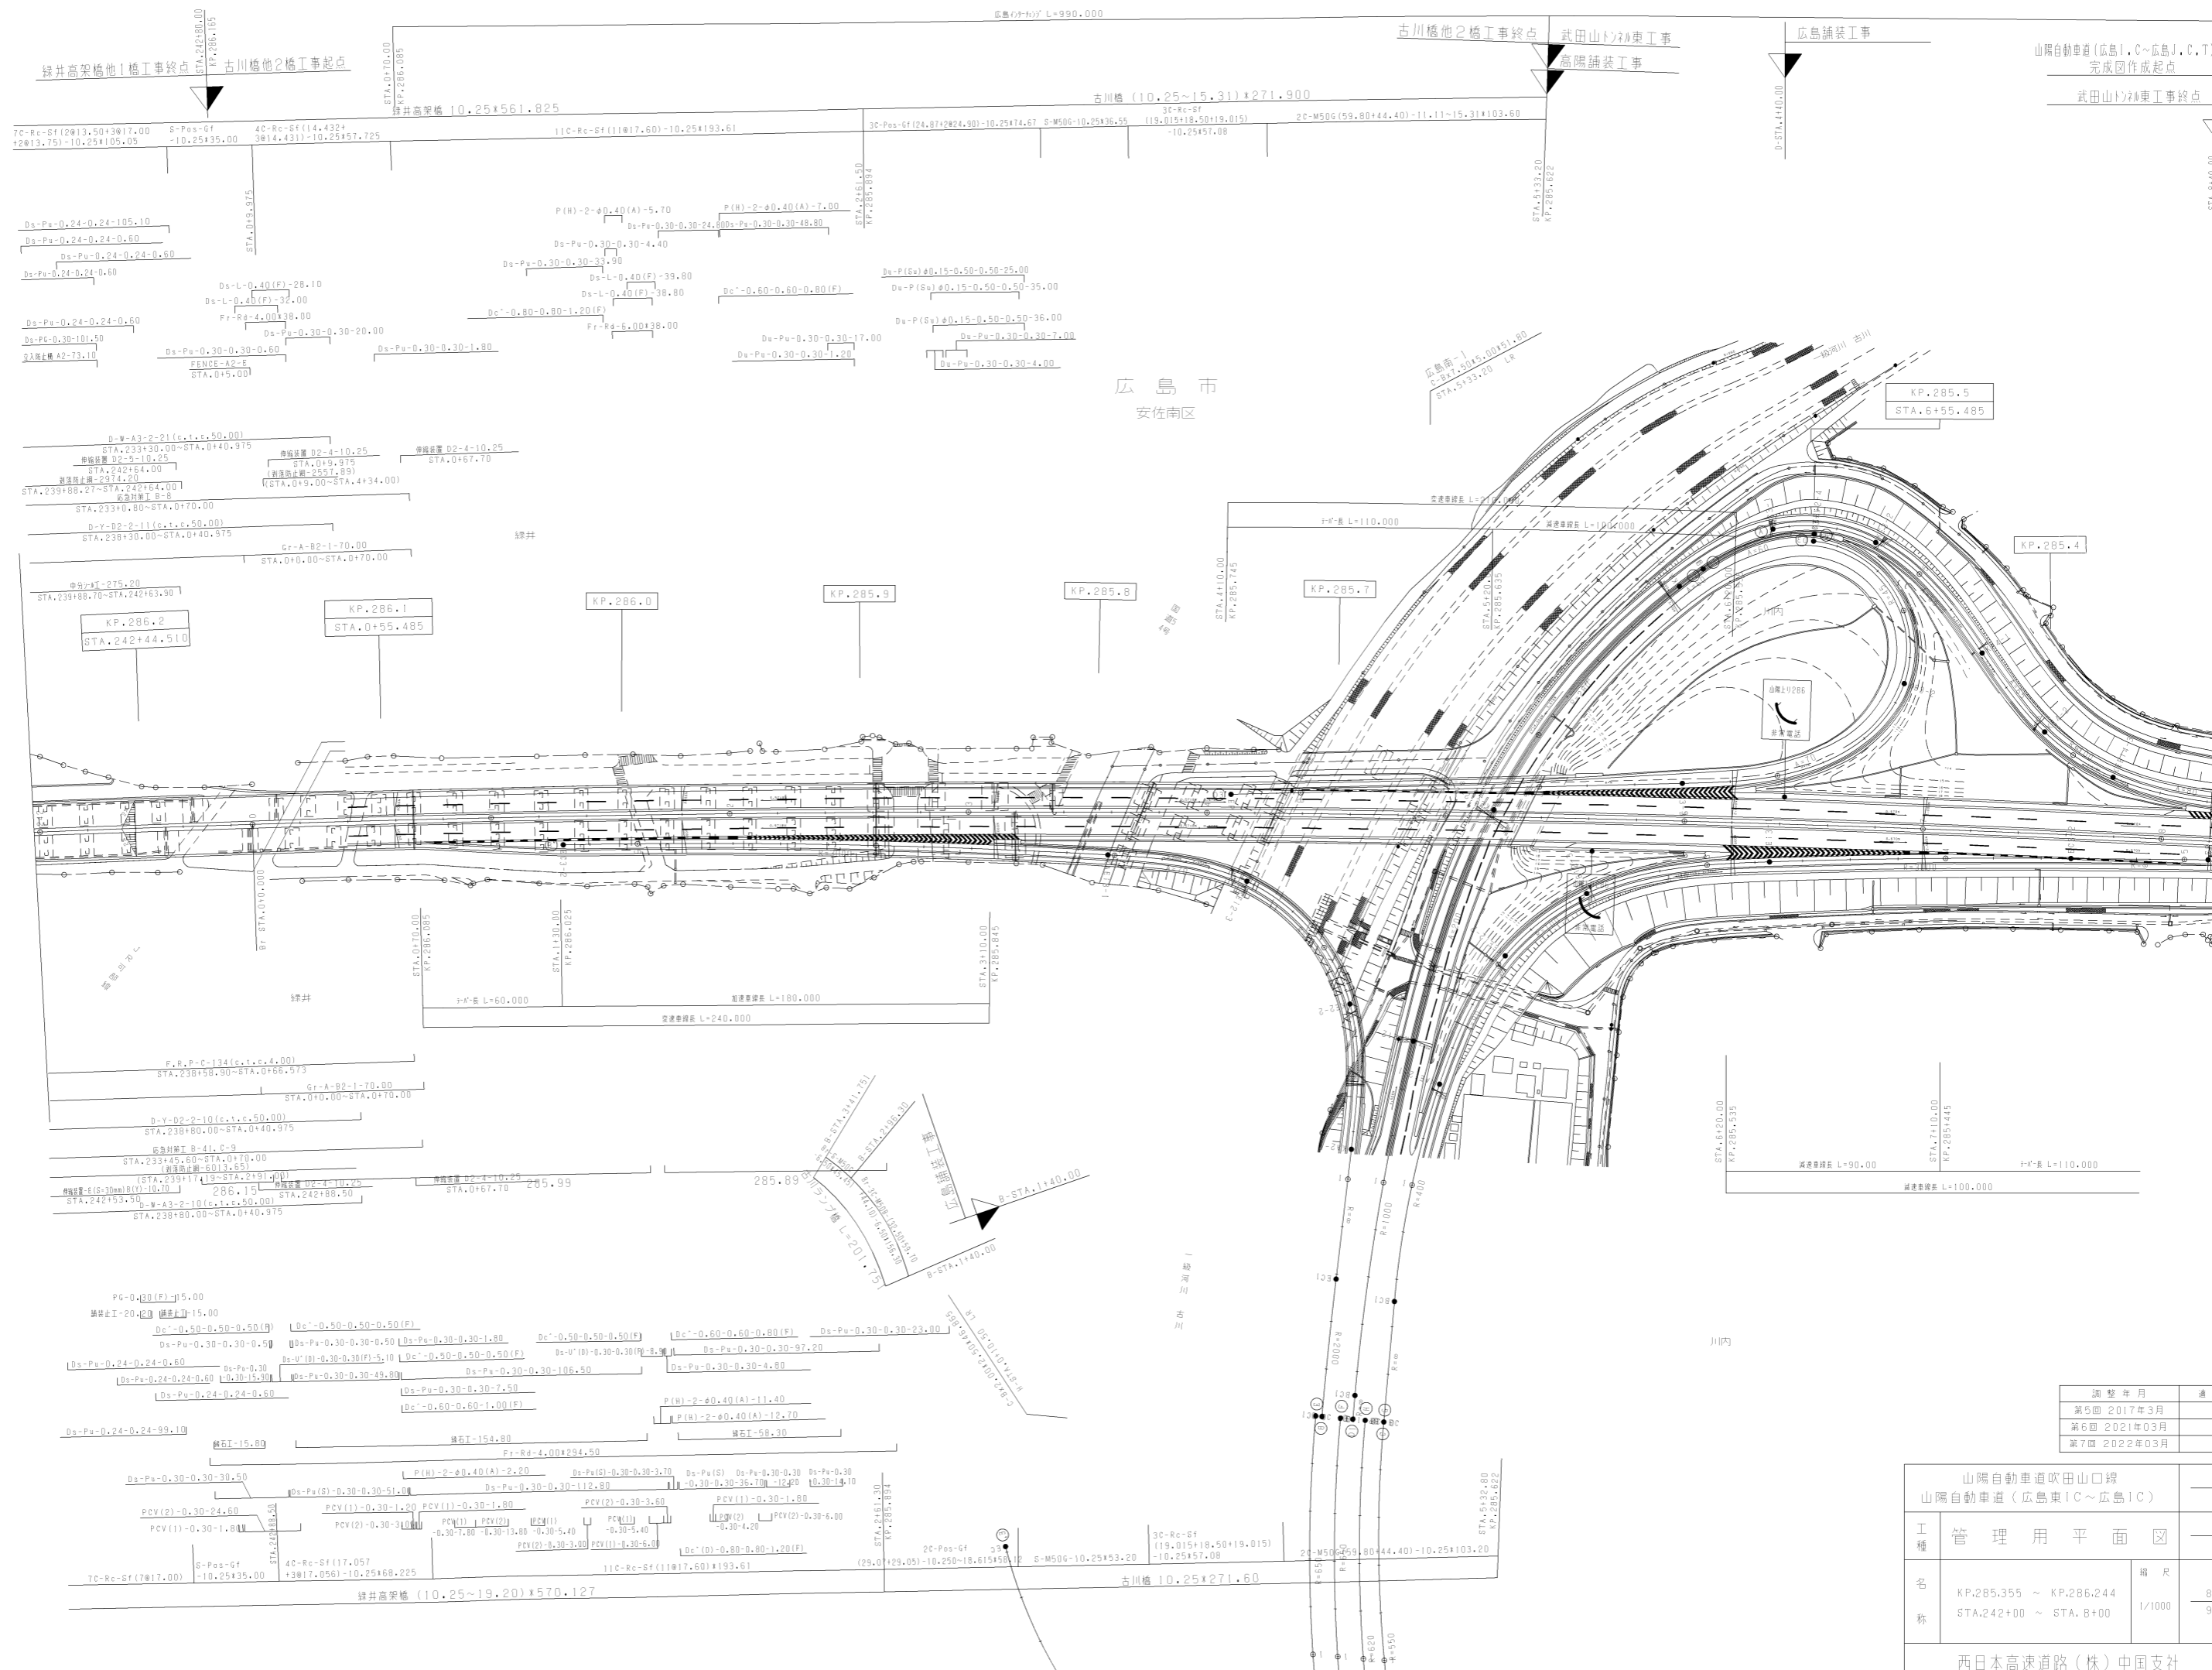

山陽自動車道 (広島IC ~ 広島J.C.T.)
完成図作成起点
武田山トンネル工事終点

古川橋他2橋工事終点
武田山トンネル工事
高陽舗装工事

広島舗装工事

緑井高架橋他1橋工事終点
古川橋他2橋工事起点

広島市
安南区

調整年月	適用
第5回 2017年3月	
第6回 2021年03月	
第7回 2022年03月	

山陽自動車道吹田山口線 山陽自動車道 (広島東IC ~ 広島IC)			
工種	管理用平面図	縮尺	8
名称	KP.285.355 ~ KP.286.244 STA.242+00 ~ STA.6+00	縮尺	1/1000
			9

西日本高速道路(株)中国支社

主要地方道30号広島中環

一級河川 安川

広島市
安佐南区

中環


高田町河口水門

緑井

一級河川 吉川


中環

川内

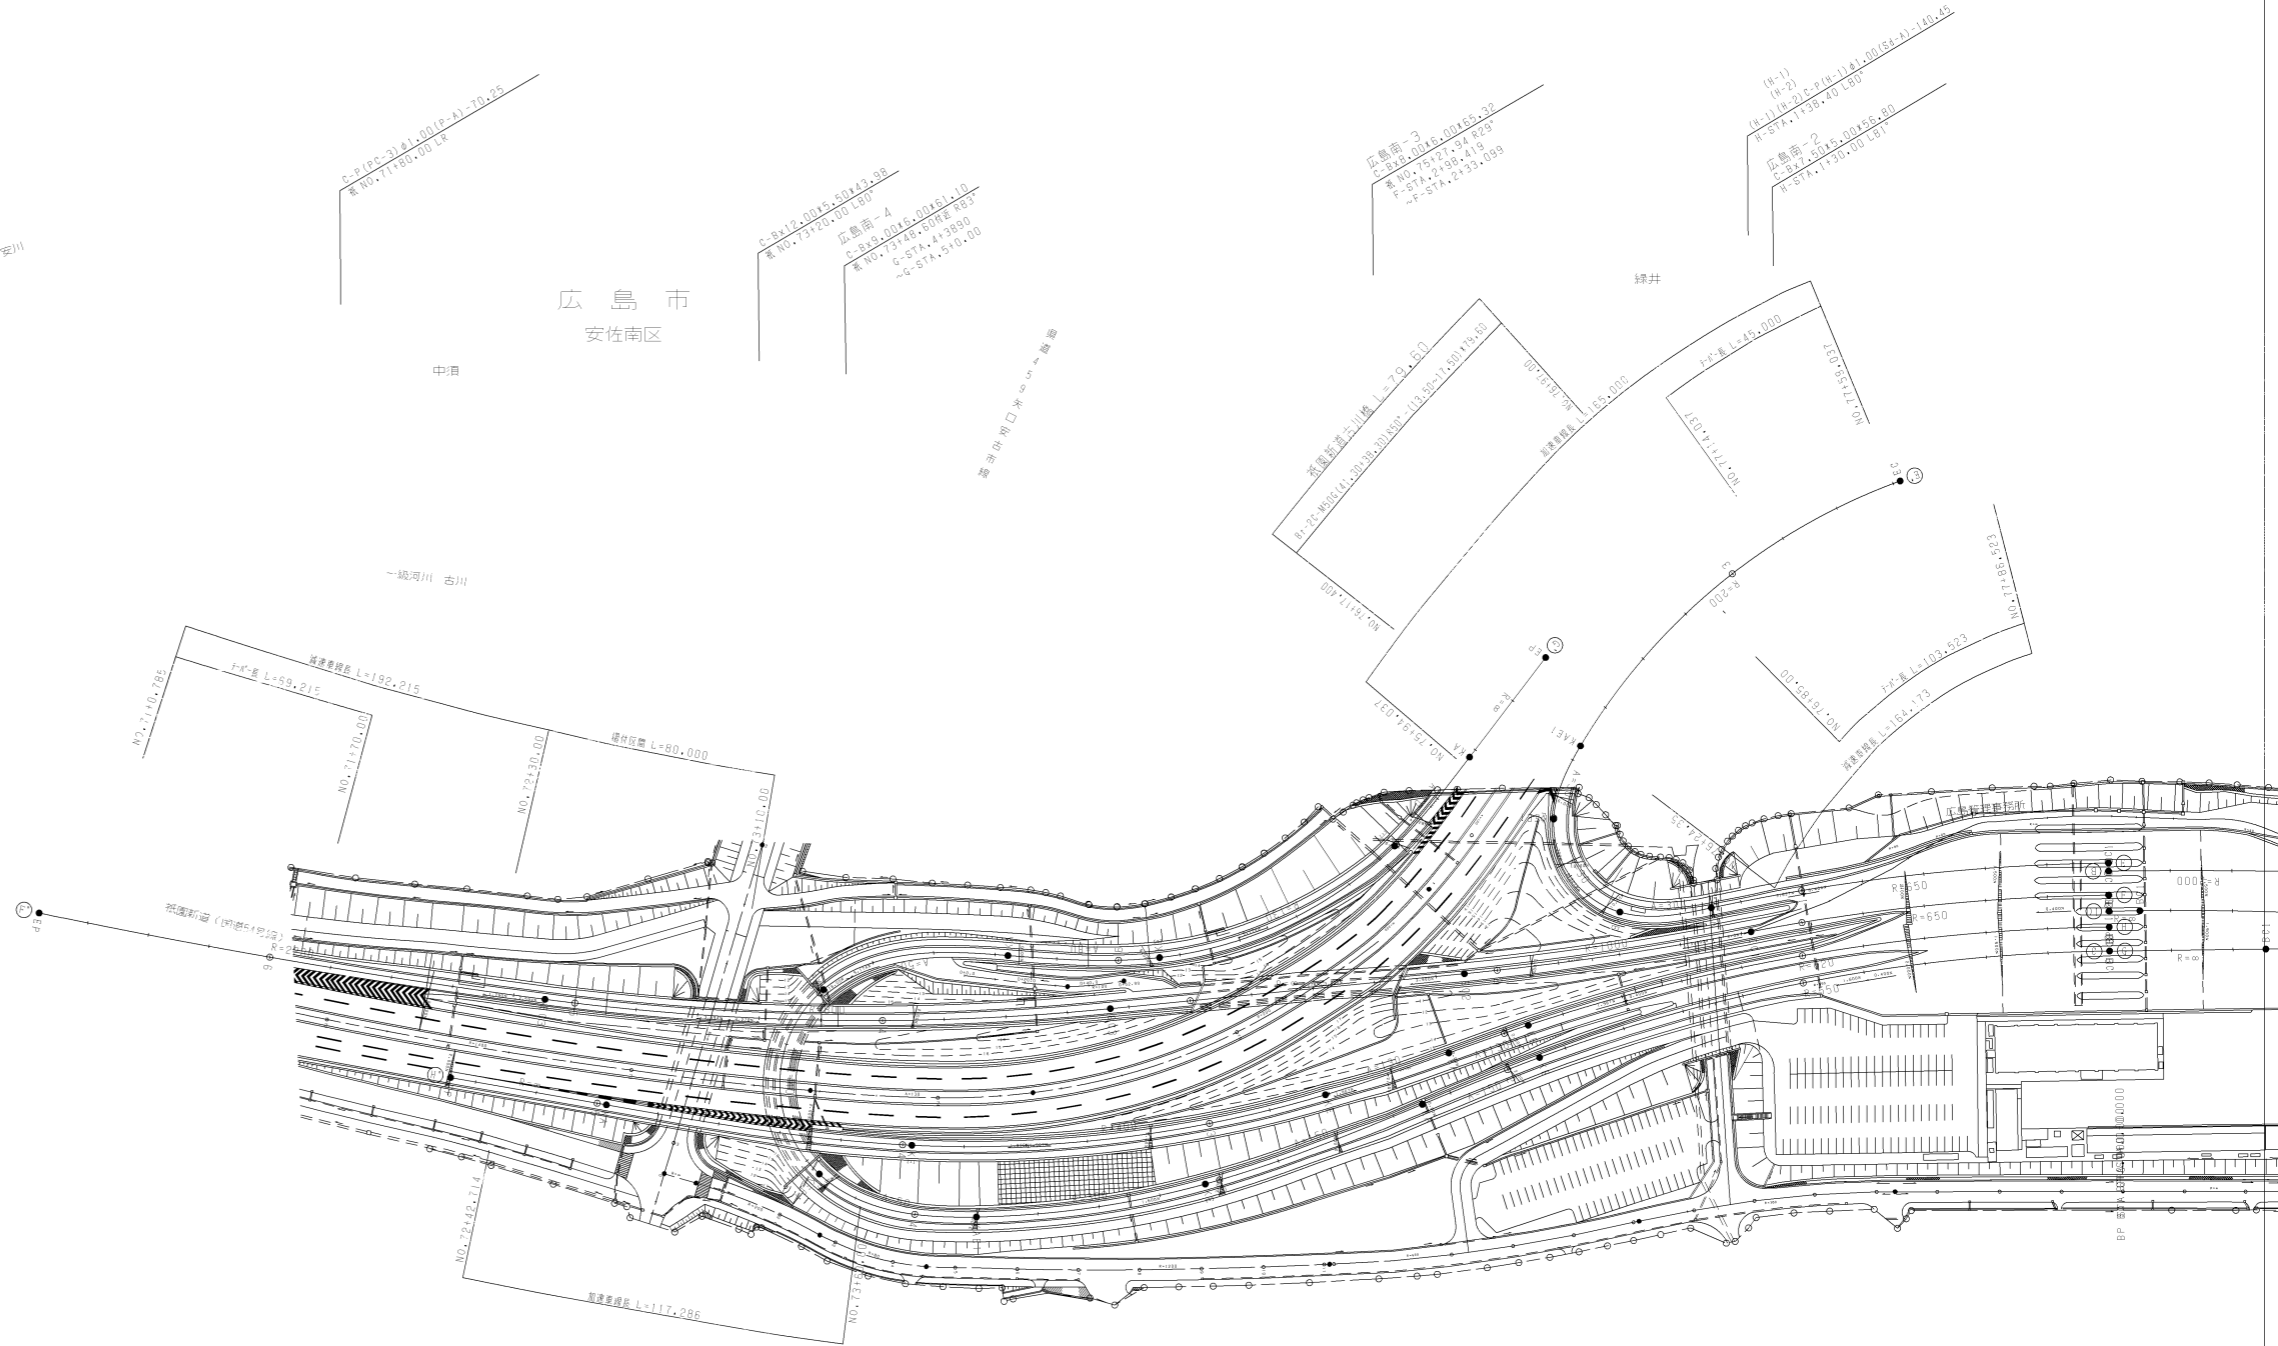

調整年月	適用
第1回 2006年3月	

山陽自動車道吹田山口線 山陽自動車道(広島東IC~広島IC)		
工種	管理用平面図	
名称	広島(吹田)	縮尺 1/1000 9/9
西日本高速道路(株)中国支社		

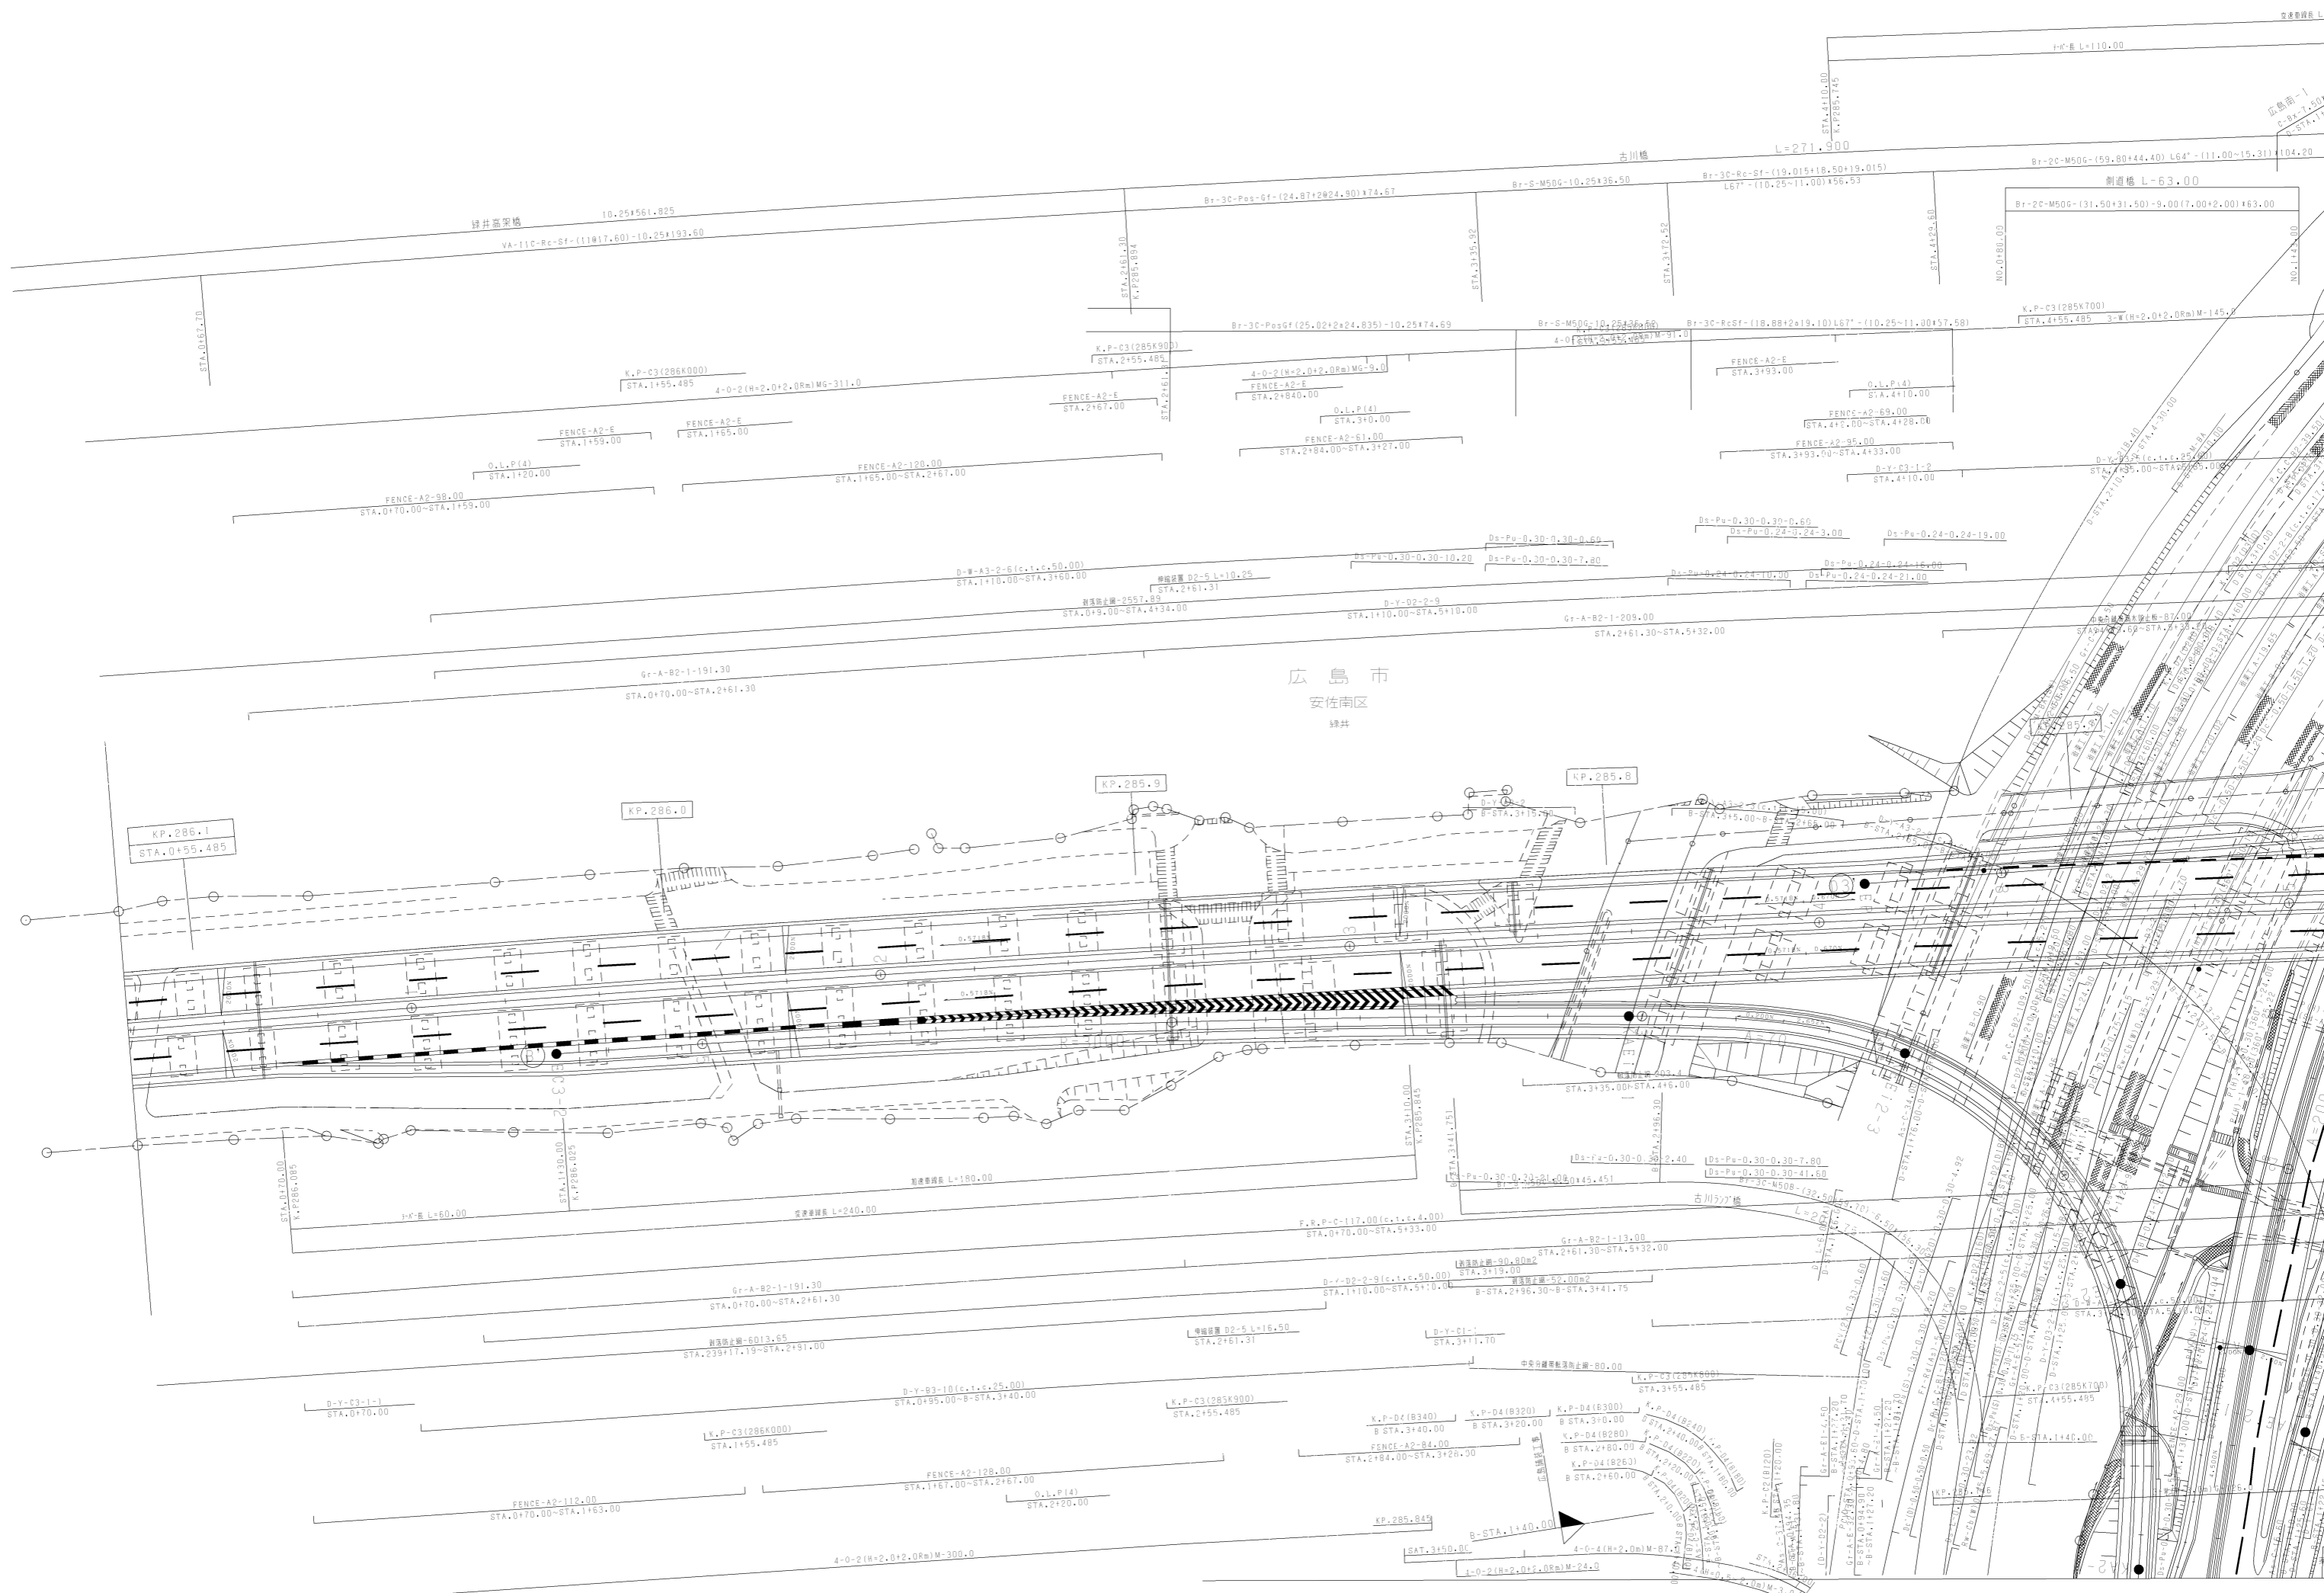

広島市
安南区
緑井

古川橋

側道橋 L=63.00

K.P. 286.1
STA. 0+55.485

K.P. 286.0

K.P. 285.9

K.P. 285.8

STA. 0+50.00
K.P. 286.085

STA. 1+30.00
K.P. 286.025

STA. 3+10.00
K.P. 285.845

STA. 3+41.751
K.P. 285.751


3+0-長 L=60.00

新道橋長 L=190.00

F.K.P.-C117.00 (c.l.c. 4.00)
STA. 0+70.00~STA. 5+35.00


Gr-A-B2-1-191.30
STA. 0+70.00~STA. 2+61.30

Gr-A-B2-1-191.30
STA. 0+70.00~STA. 2+61.30

Gr-A-B2-1-13.00
STA. 2+61.30~STA. 5+32.00


D-Y-C3-1-1
STA. 0+70.00

D-Y-B3-10 (c.l.c. 25.00)
STA. 0+95.00~STA. 3+40.00

K.P.-C3 (285K900)
STA. 2+55.485

K.P.-C3 (285K900)
STA. 2+55.485

FENCE-A2-112.00
STA. 0+70.00~STA. 1+63.00

FENCE-A2-128.00
STA. 1+67.00~STA. 2+67.00

FENCE-A2-84.00
STA. 2+84.00~STA. 3+28.00

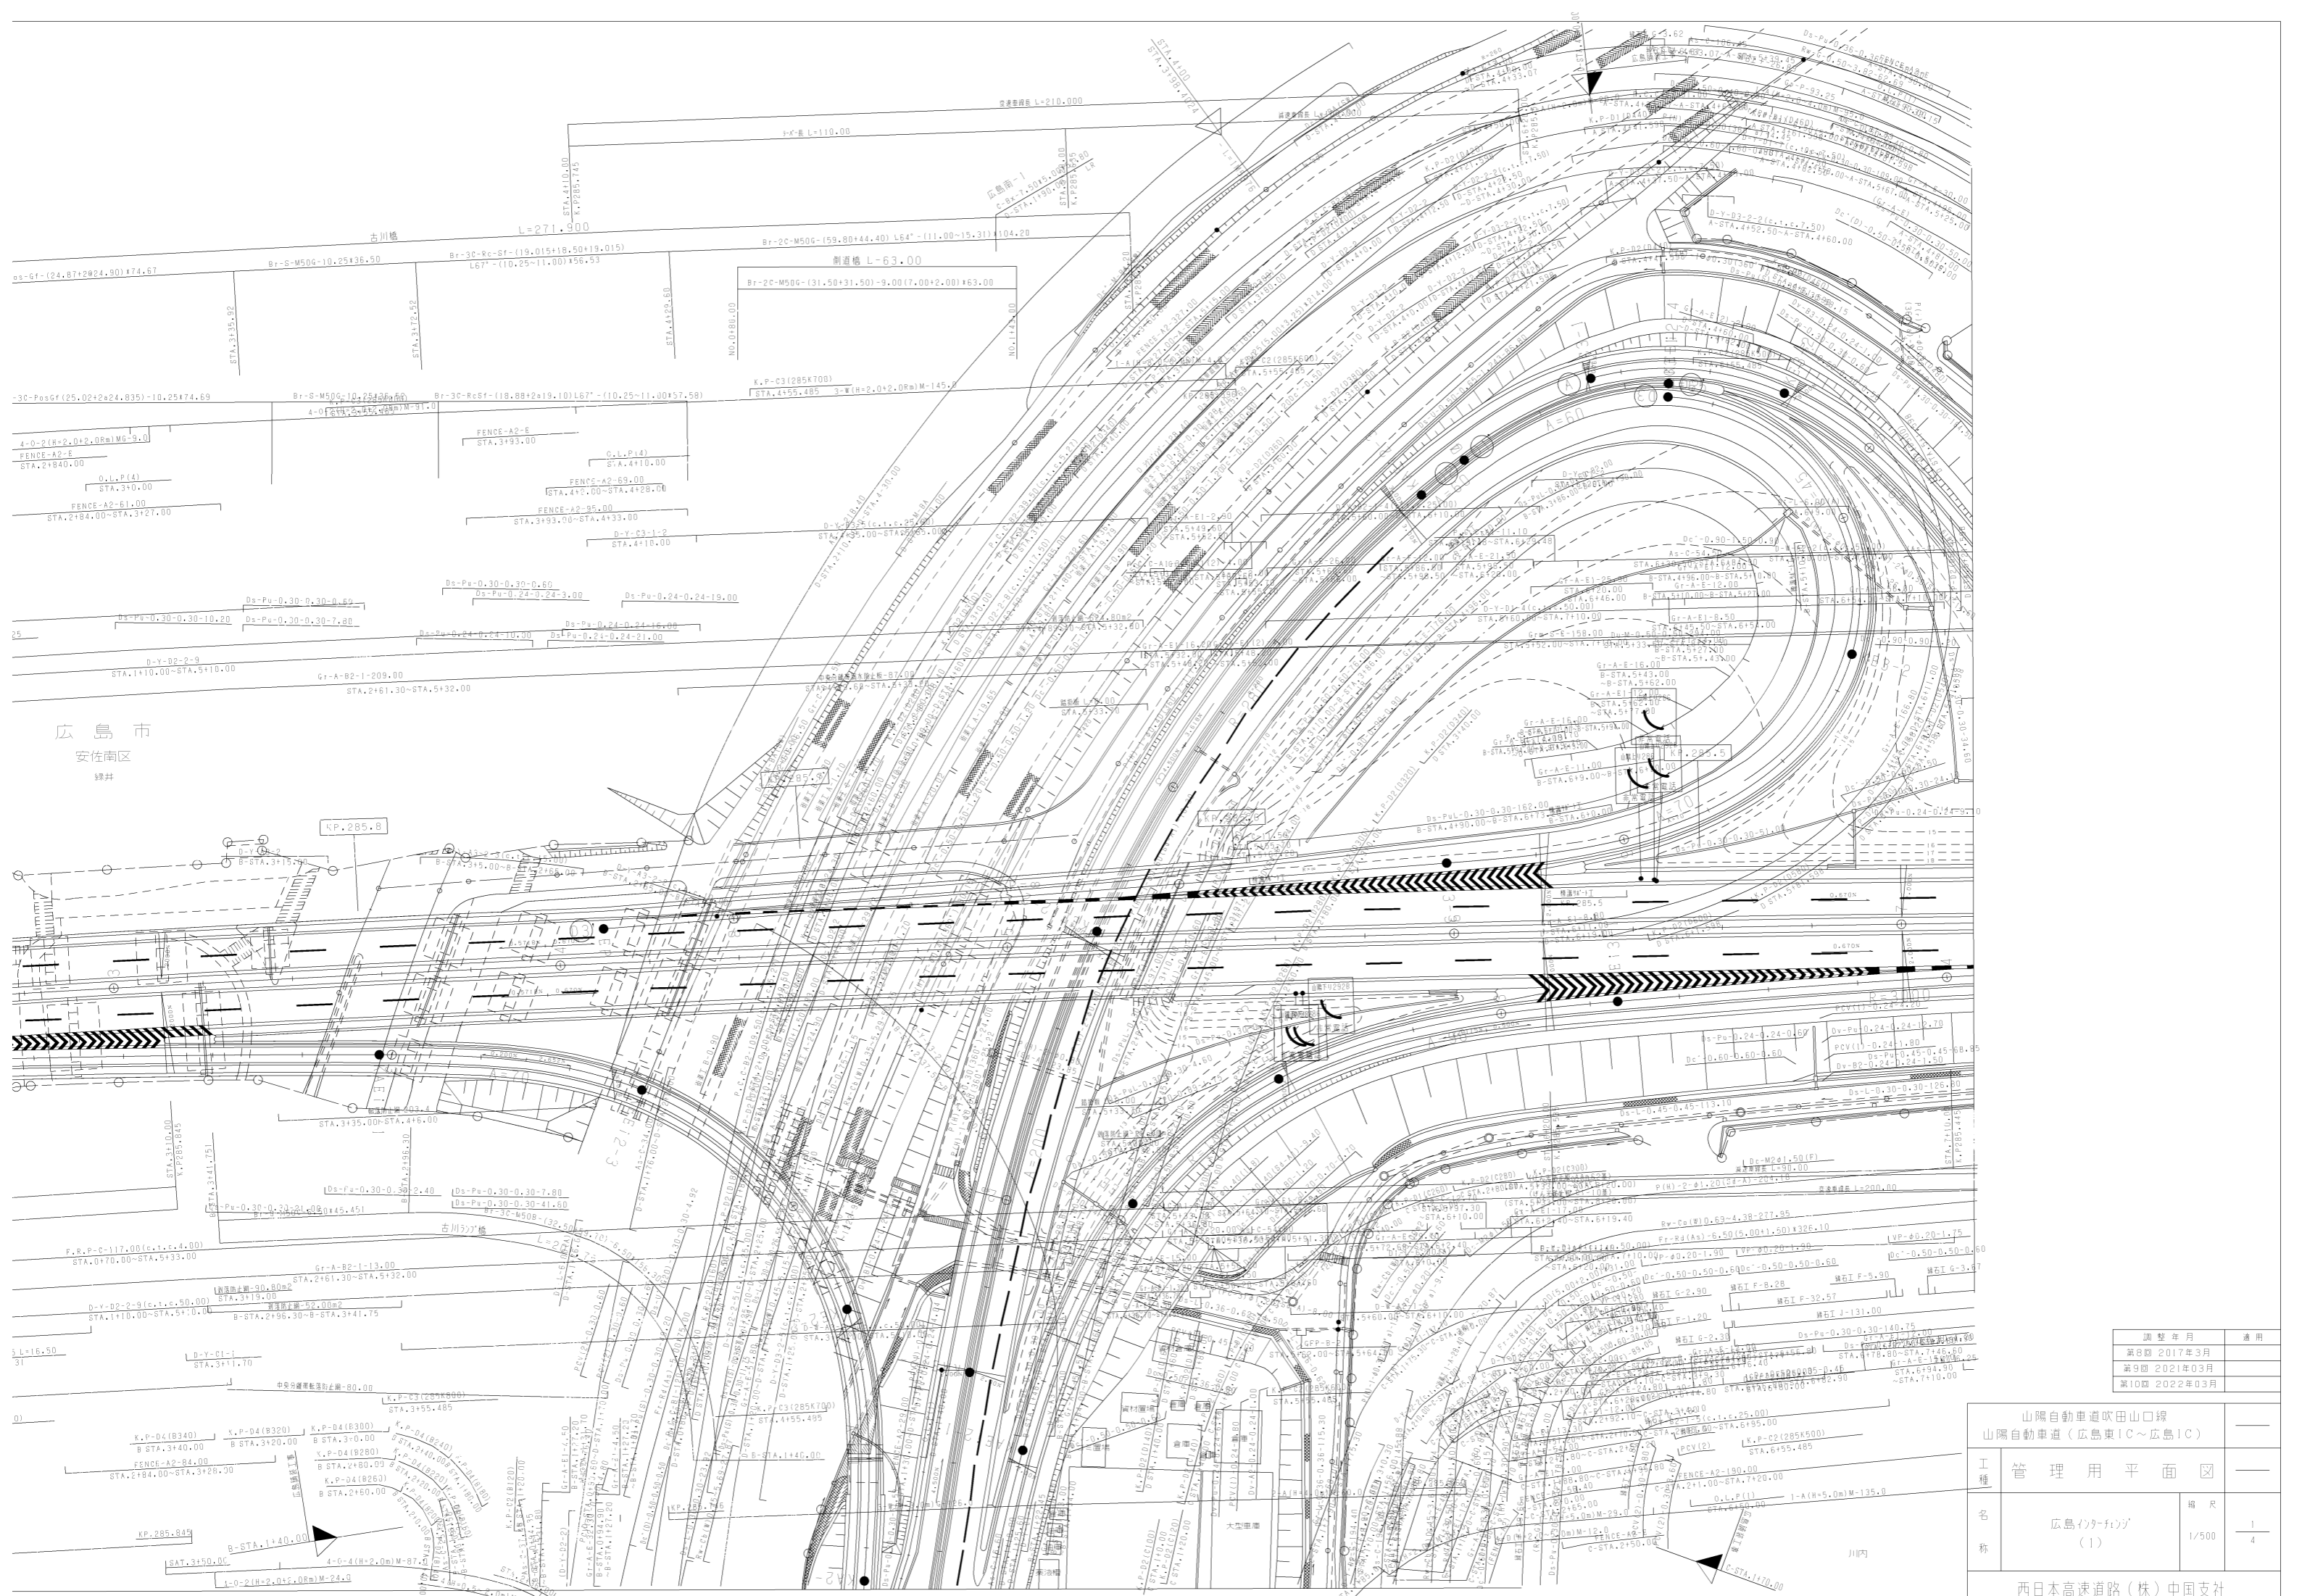
調整年月	適用
第8回 2017年3月	
第9回 2021年03月	
第10回 2022年03月	


山陽自動車道吹田山口線 山陽自動車道(広島東IC~広島IC)		
工種	管理用平面図	
		1/4
西日本高速道路(株)中国支社		

広島舗装工事終点

広島市
安佐南区
川内

川内高架橋(その1)(上り線) L=275.50 (L=220.00)

川内高架橋(その1)(下り線) L=275.50 (L=220.00)

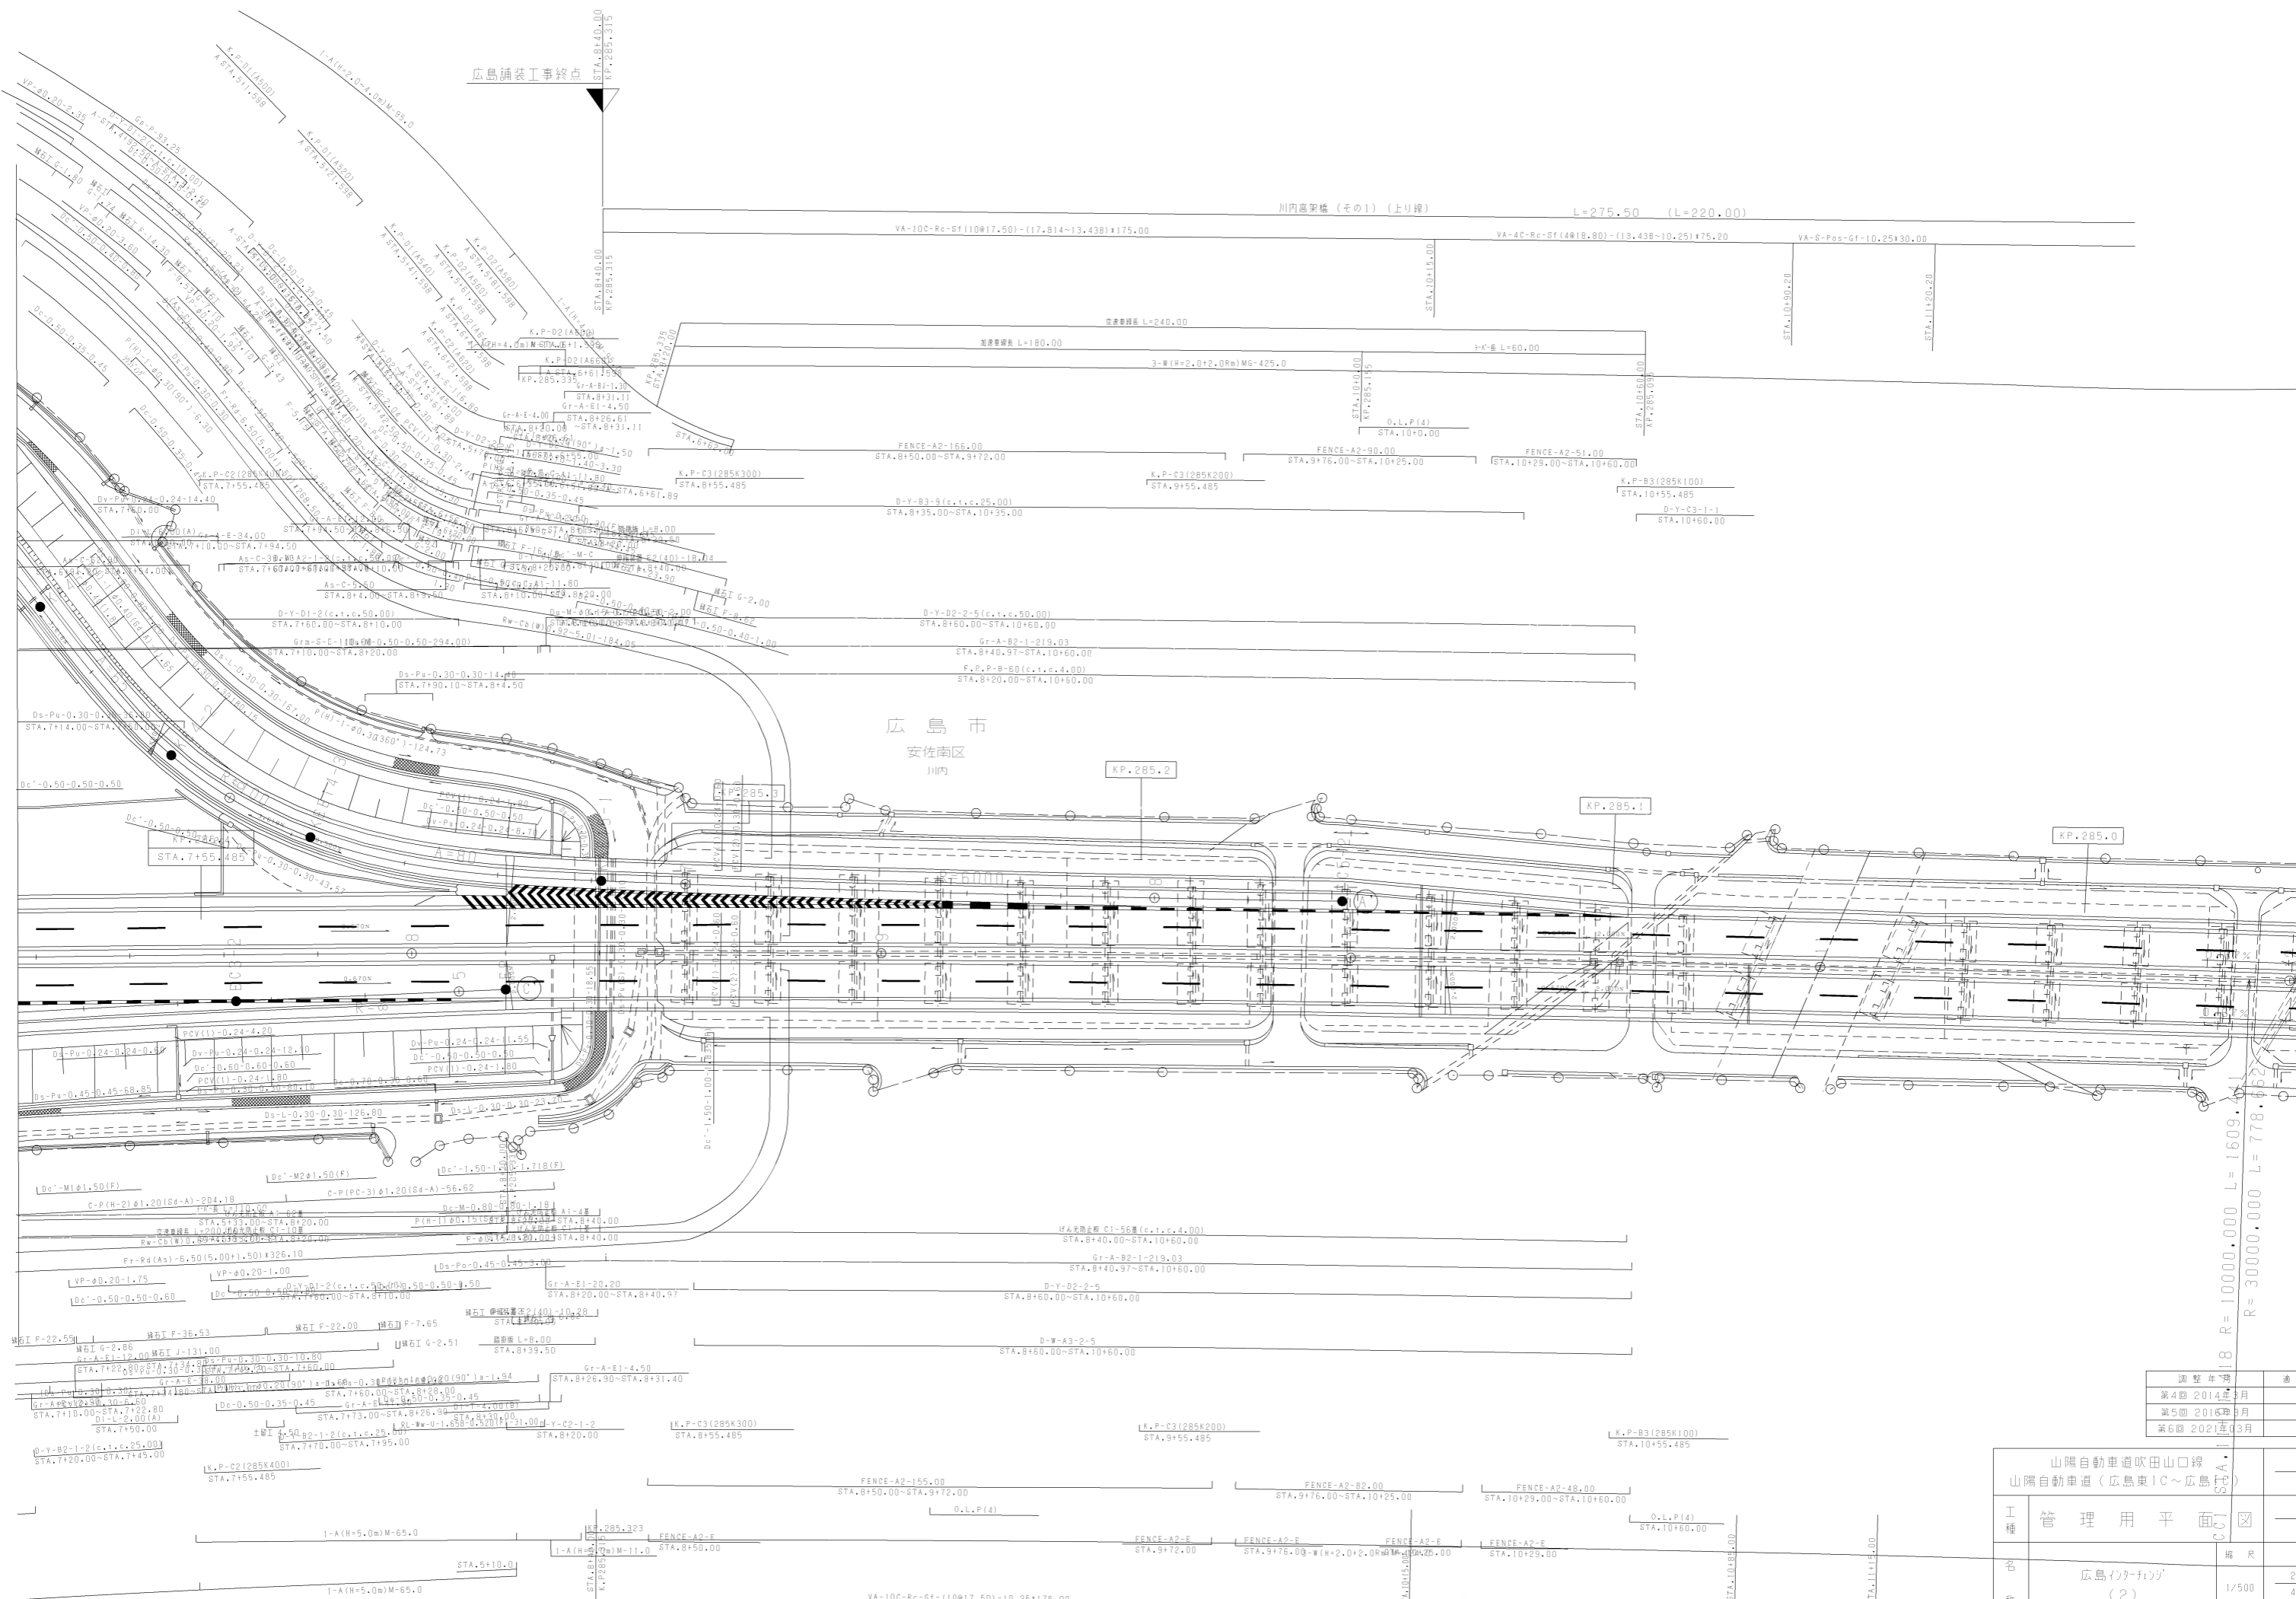

調整年次	適用
第4回 2014年3月	
第5回 2016年3月	
第6回 2021年3月	

山陽自動車道吹田山口線 山陽自動車道(広島東IC~広島IC)		
工種	管理用平面図	
		2/4


西日本高速道路(株)中国支社

広島市
安佐南区




調整年月	適用
第3回 2018年3月	—
第4回 2021年03月	—
第5回 2022年03月	—

山陽自動車道吹田山口線 山陽自動車道(広島東IC~広島IC)		—	
			4
西日本高速道路(株)中国支社			

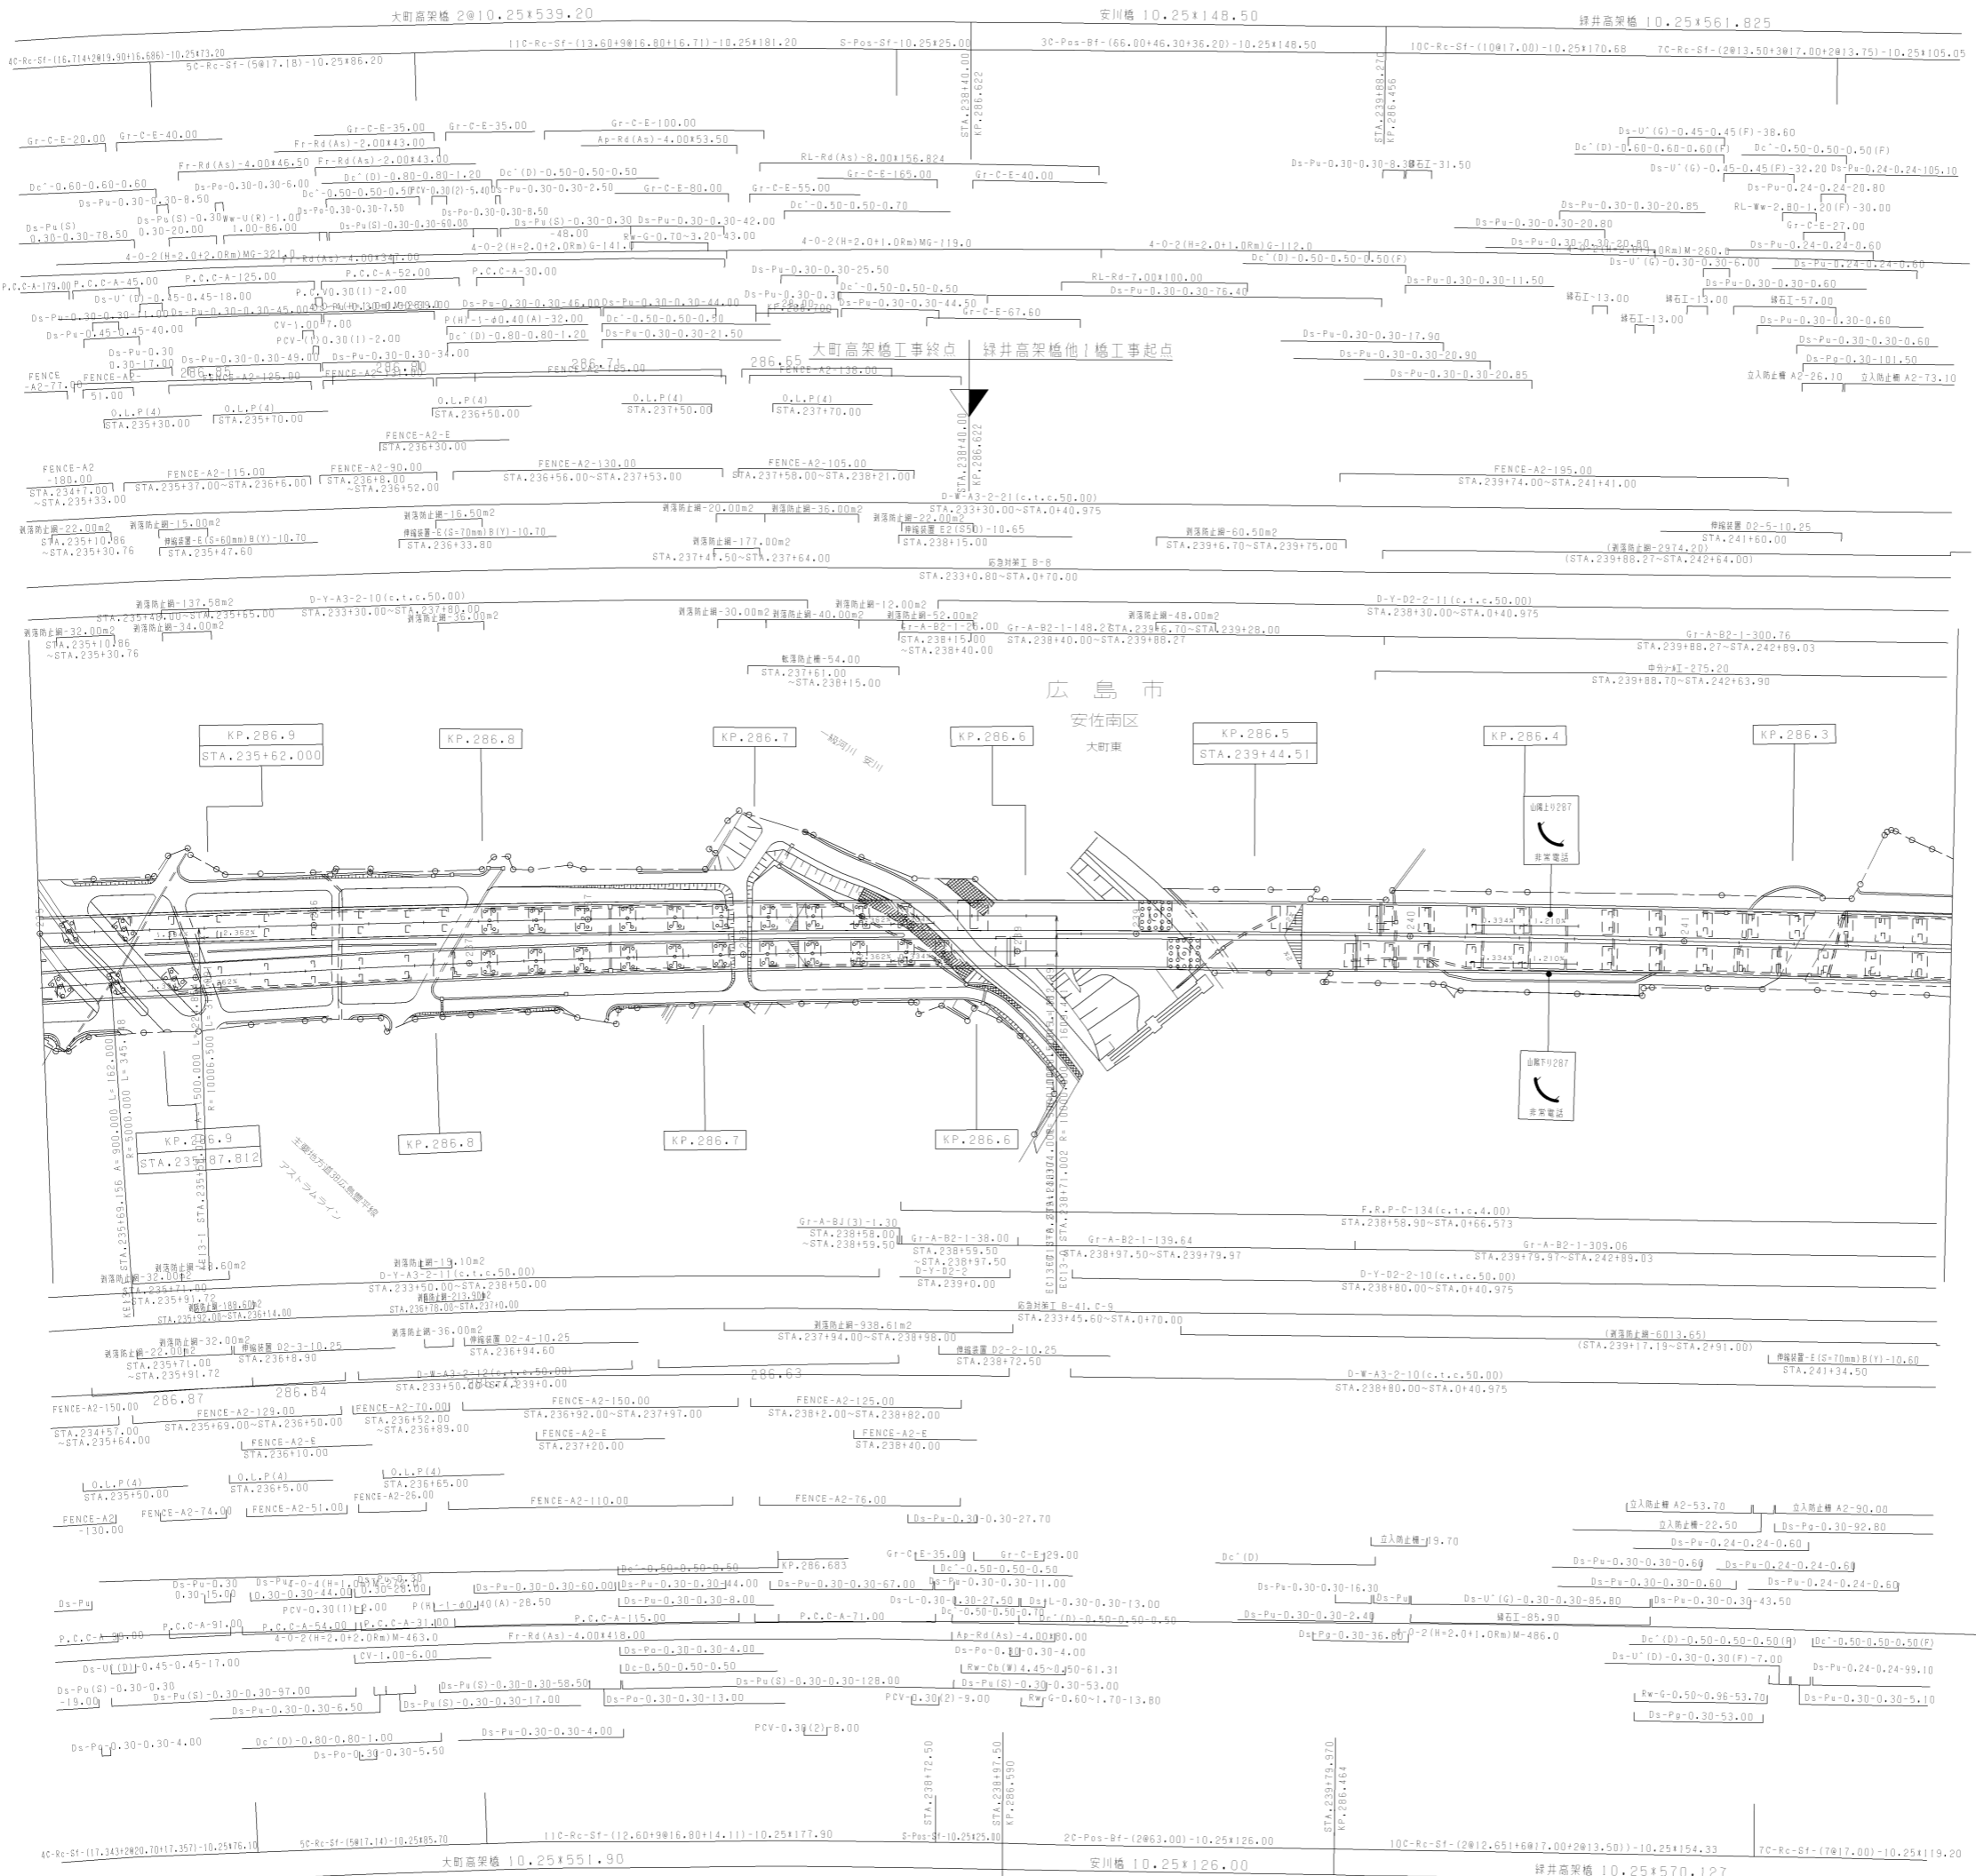

調整年月	適用
第7回 2017年3月	
第8回 2021年03月	
第9回 2022年03月	

山陽自動車道吹田山口線 山陽自動車道(広島IC~五日市IC)		
工種	管理用平面図	
名称	KP.286.244 ~ KP.286.962 STA.235+00 ~ STA.242+00	縮尺 1/1000
		1/16

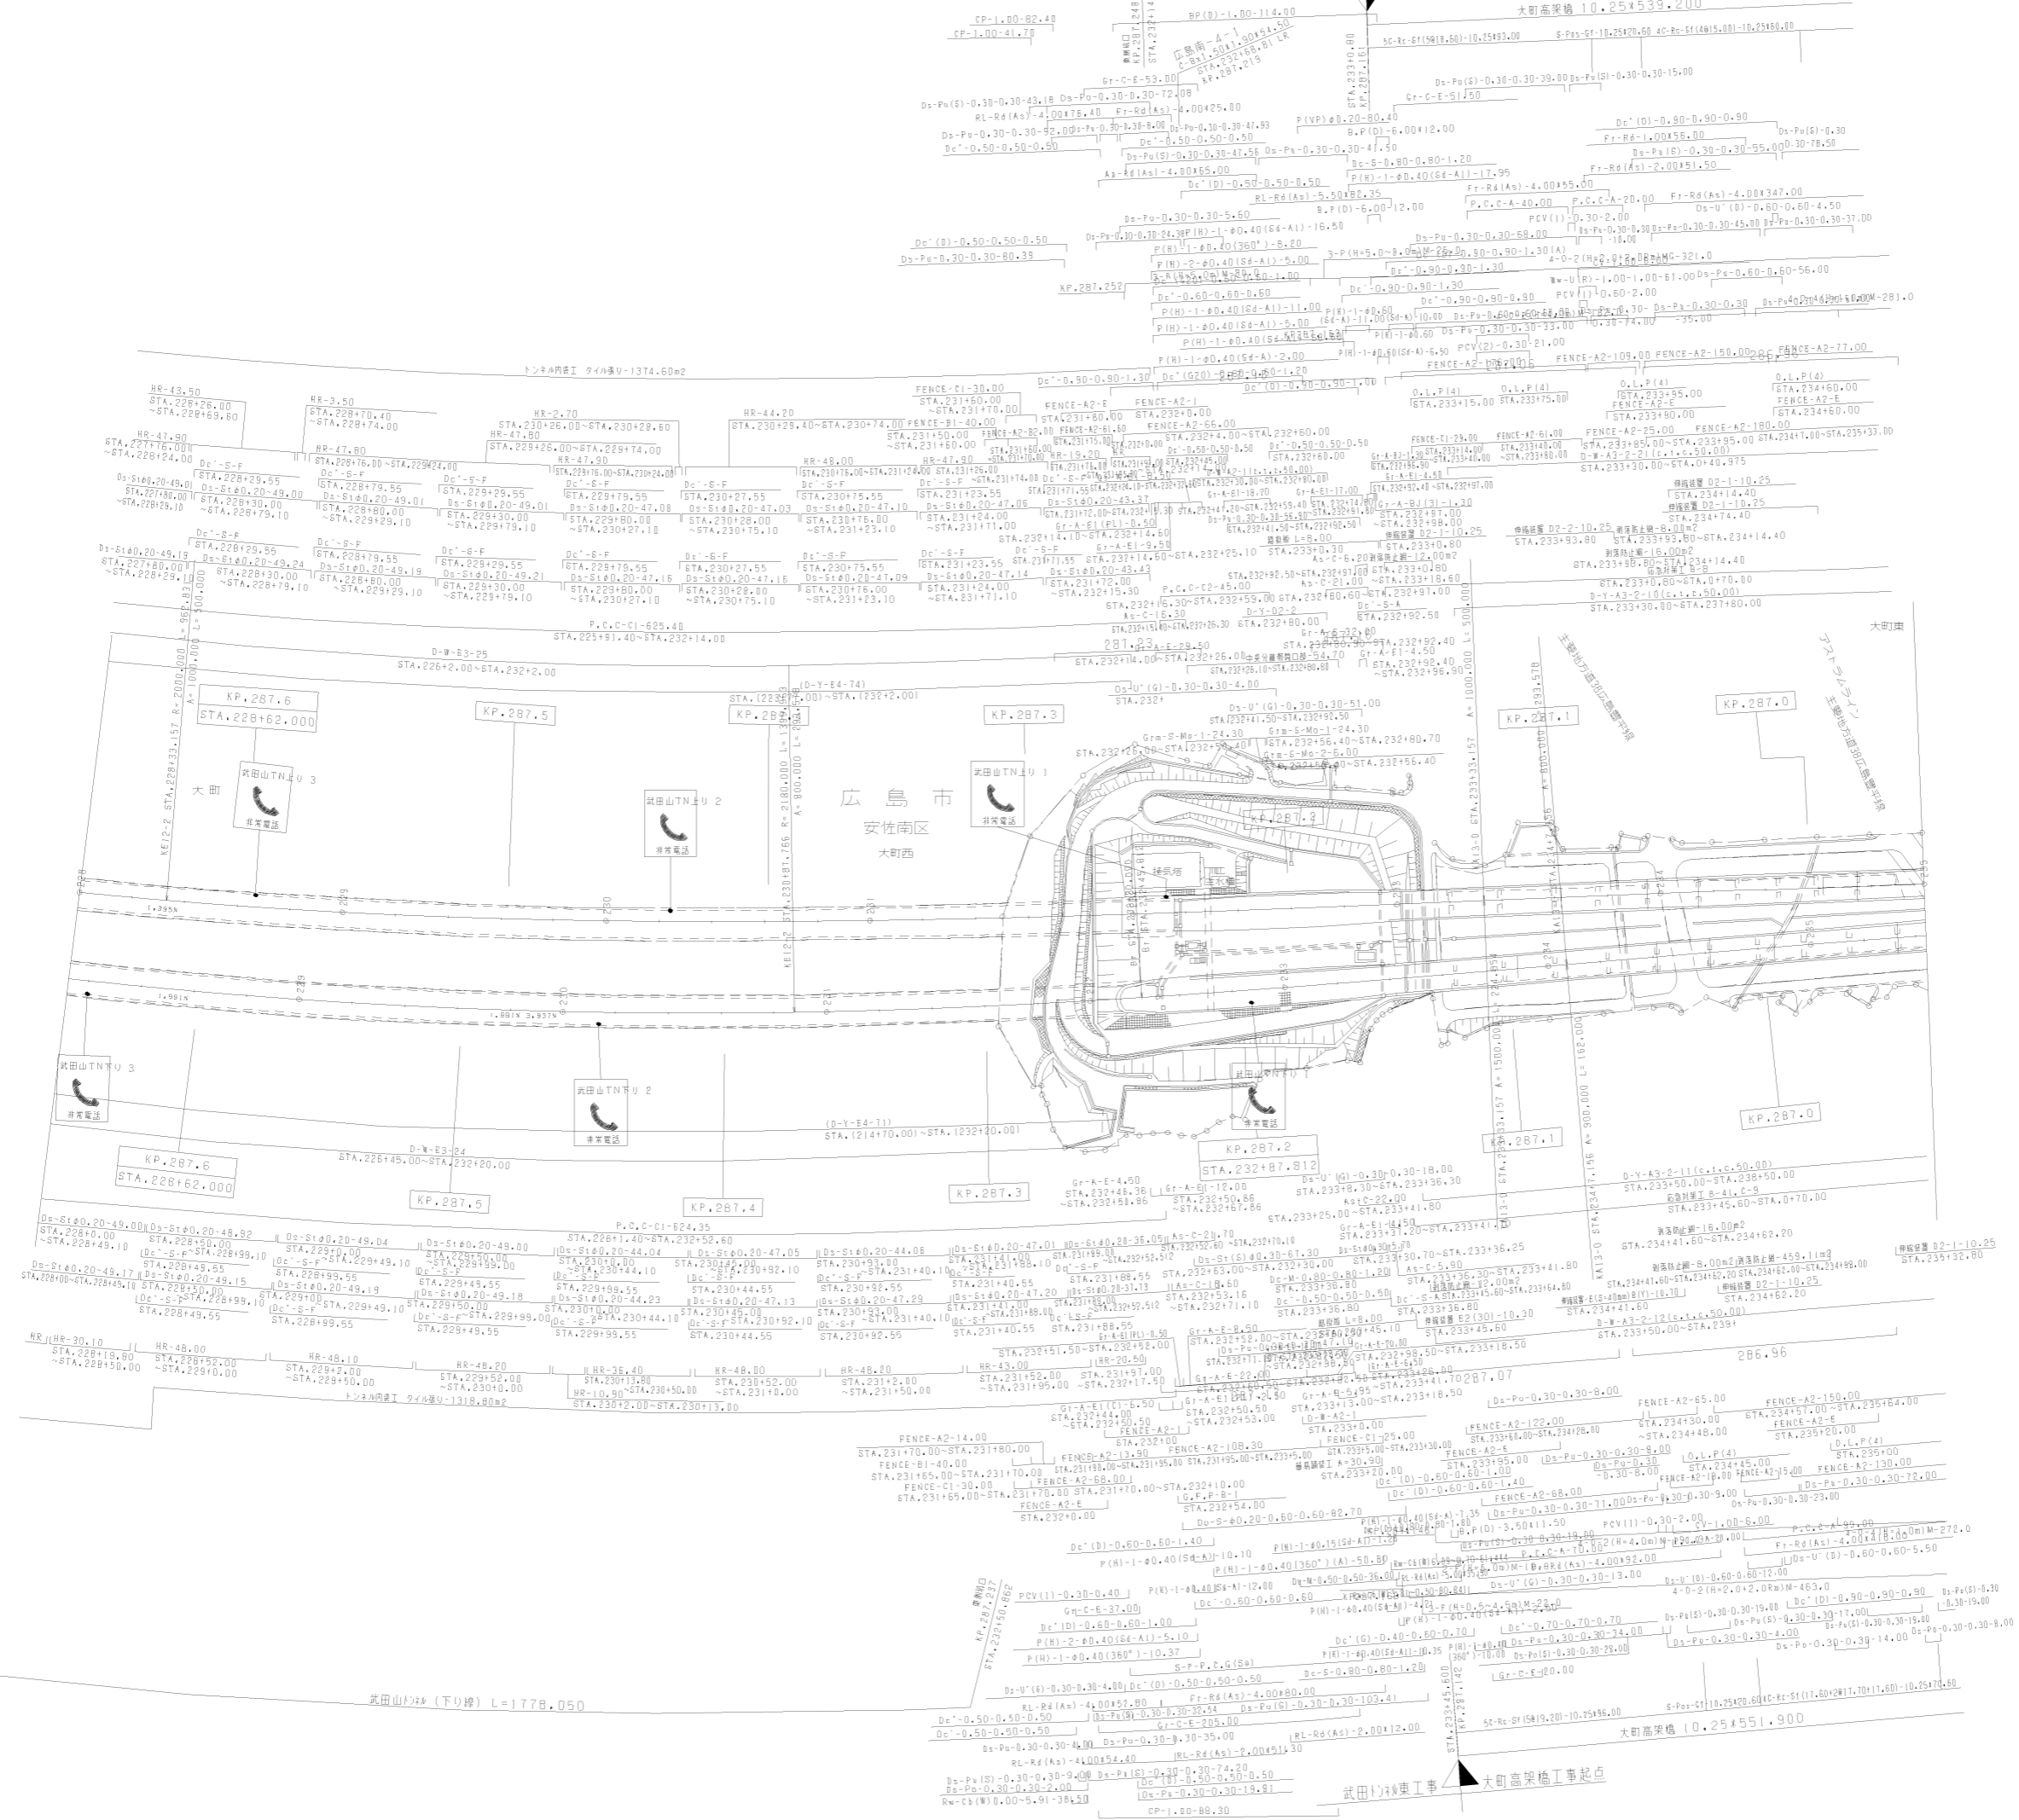

調査年月	用途
第8回 2017年3月	
第9回 2018年3月	
第10回 2021年03月	


山陽自動車道吹田山口線		
山陽自動車道(広島(C~五日市)IC)		
工種	管理用平面図	
名称	KP.286.962 ~ KP.287.662 STA.228+00 ~ STA.235+00	縮尺 1/1000
		2 16
西日本高速道路(株) 中国支社		

武田山トンネル(上り線) L=1842.000m

武田山トンネル西工事終点 武田山トンネル東工事起点

STA.223+80.00
KP.288.072

非常経路
STA.225+00.00
KP.287.862

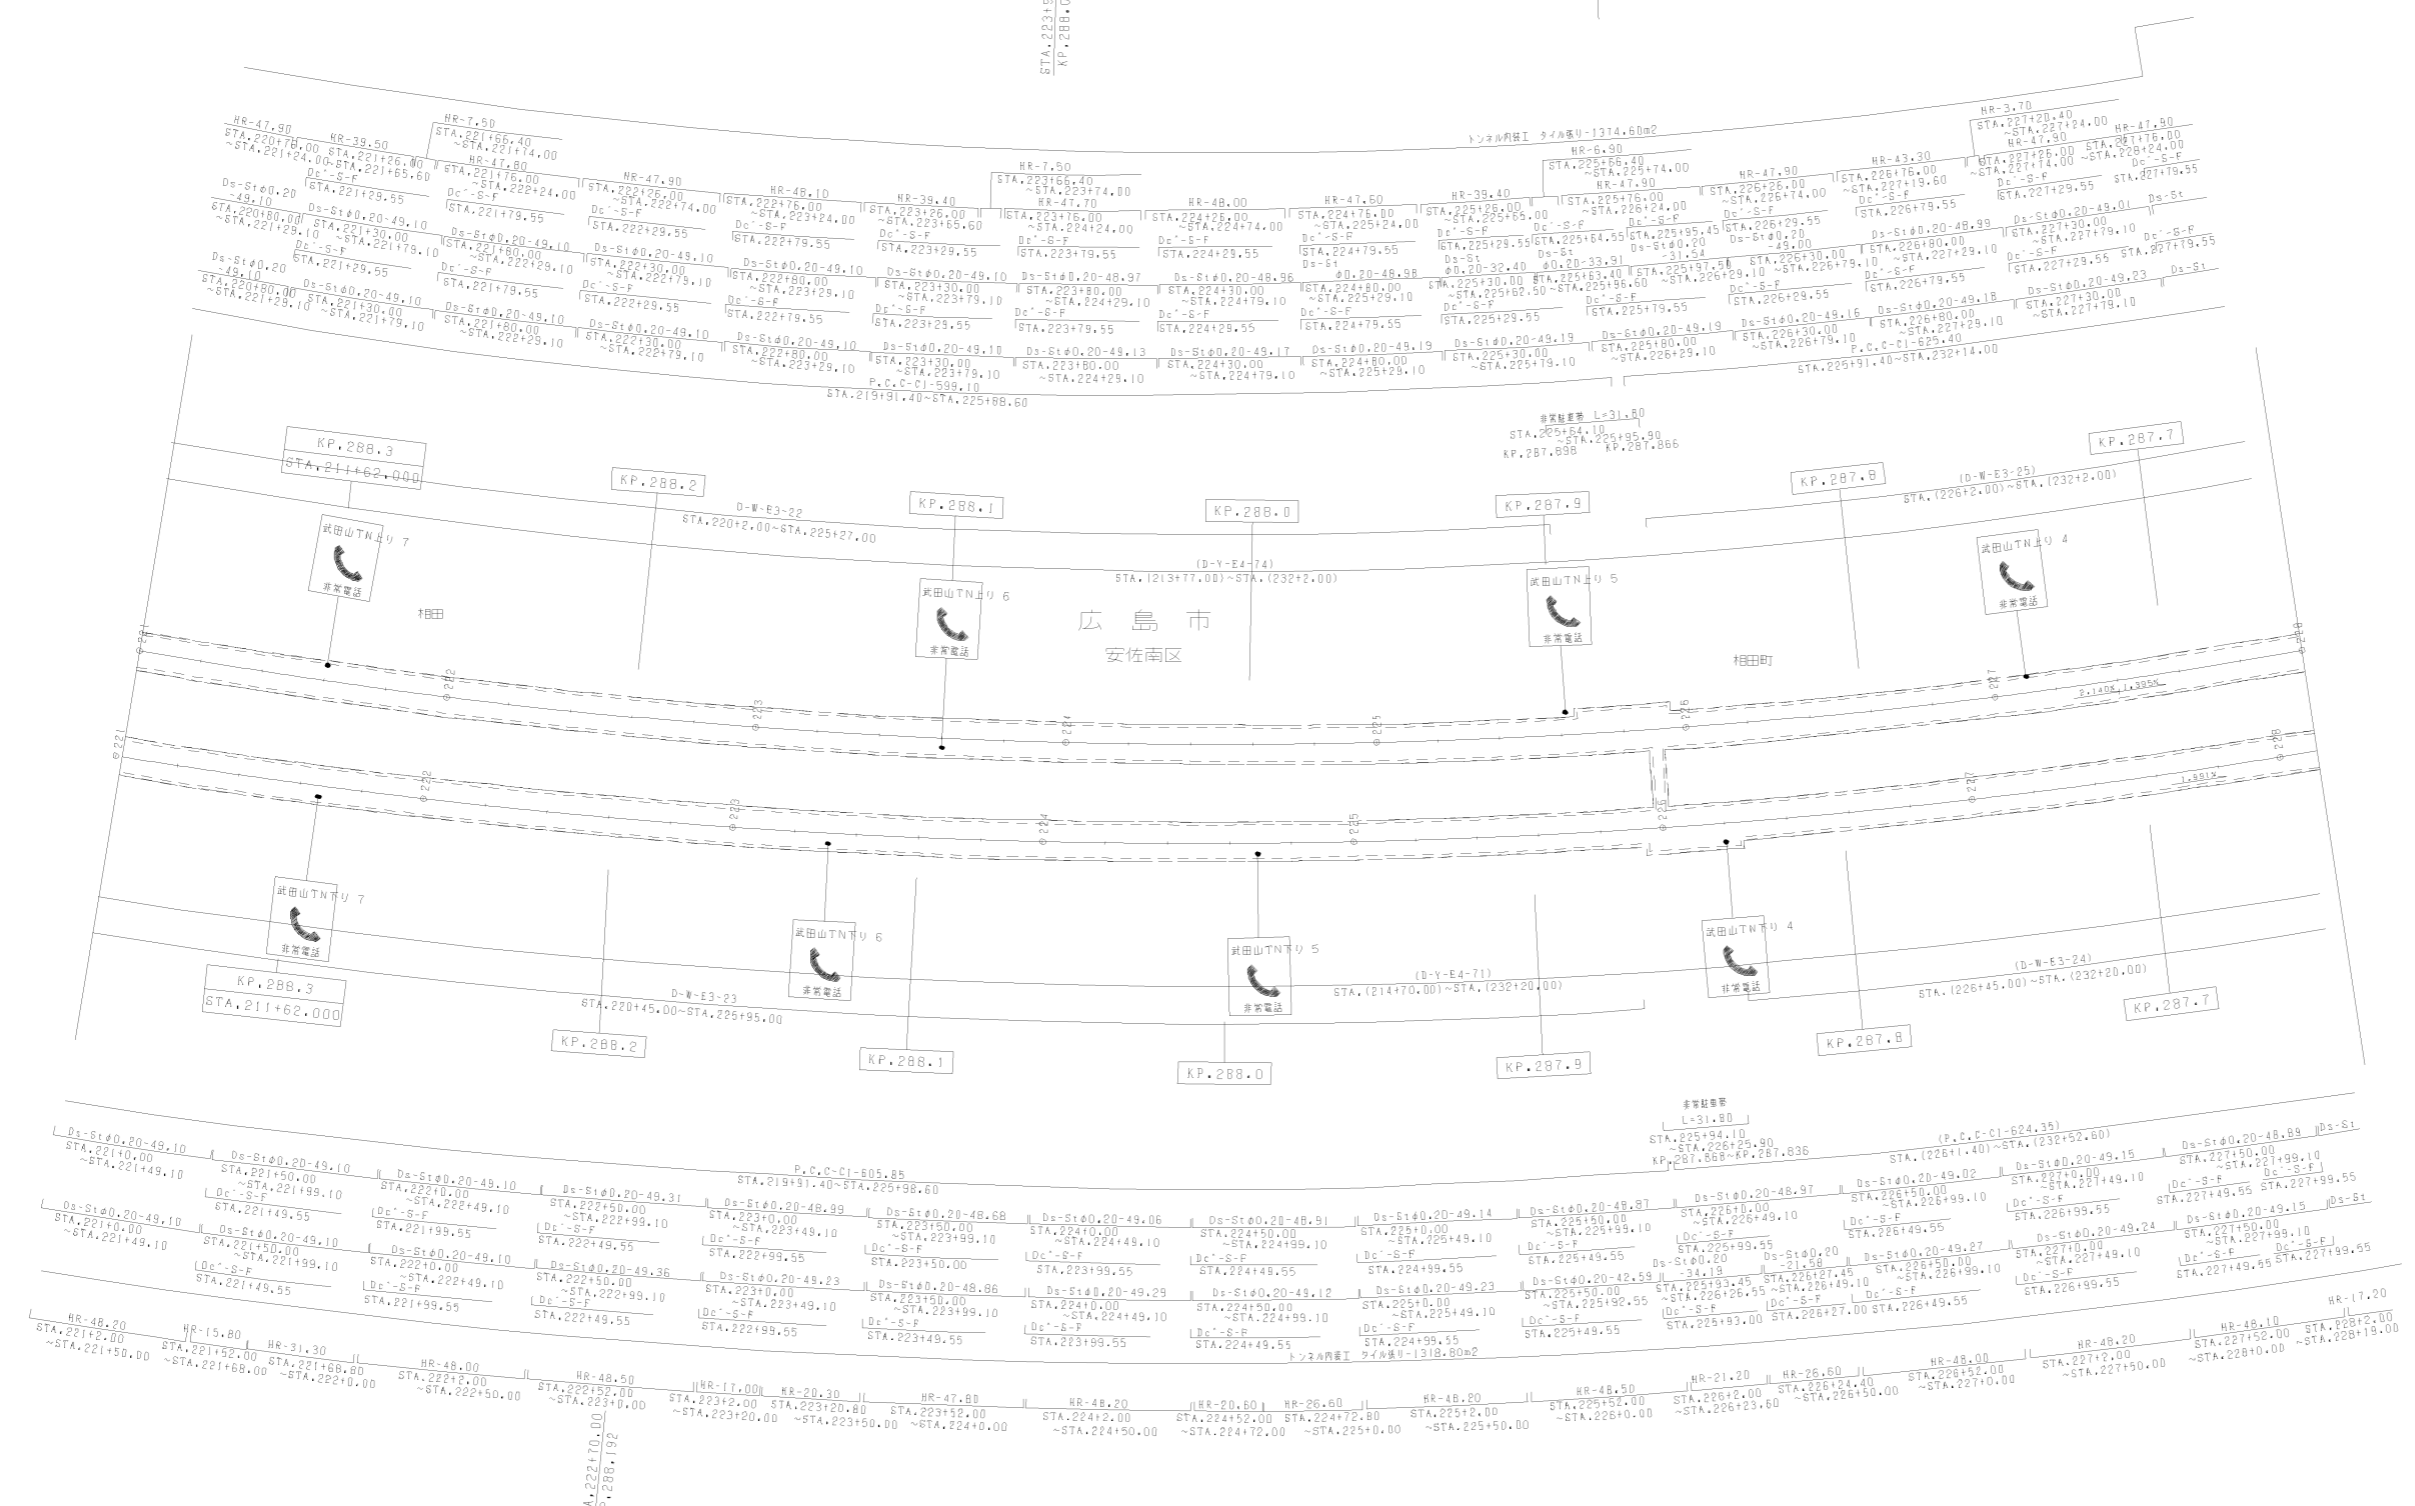


武田山トンネル(下り線) L=1778.050m

武田山トンネル西工事終点 武田山トンネル東工事起点

STA.224+70.00
KP.288.192


調整年月	適用
第2回 2009年3月	
第3回 2017年3月	
第4回 2018年3月	

山陽自動車道吹田山口線 山陽自動車道(広島IC~五日市IC)			
工種	管理用平面図		
名称	KP.287.662 ~ KP.288.362 STA.221+00 ~ STA.228+00	縮尺	1/1000
		編入	3 16
西日本高速道路(株)中国支社			

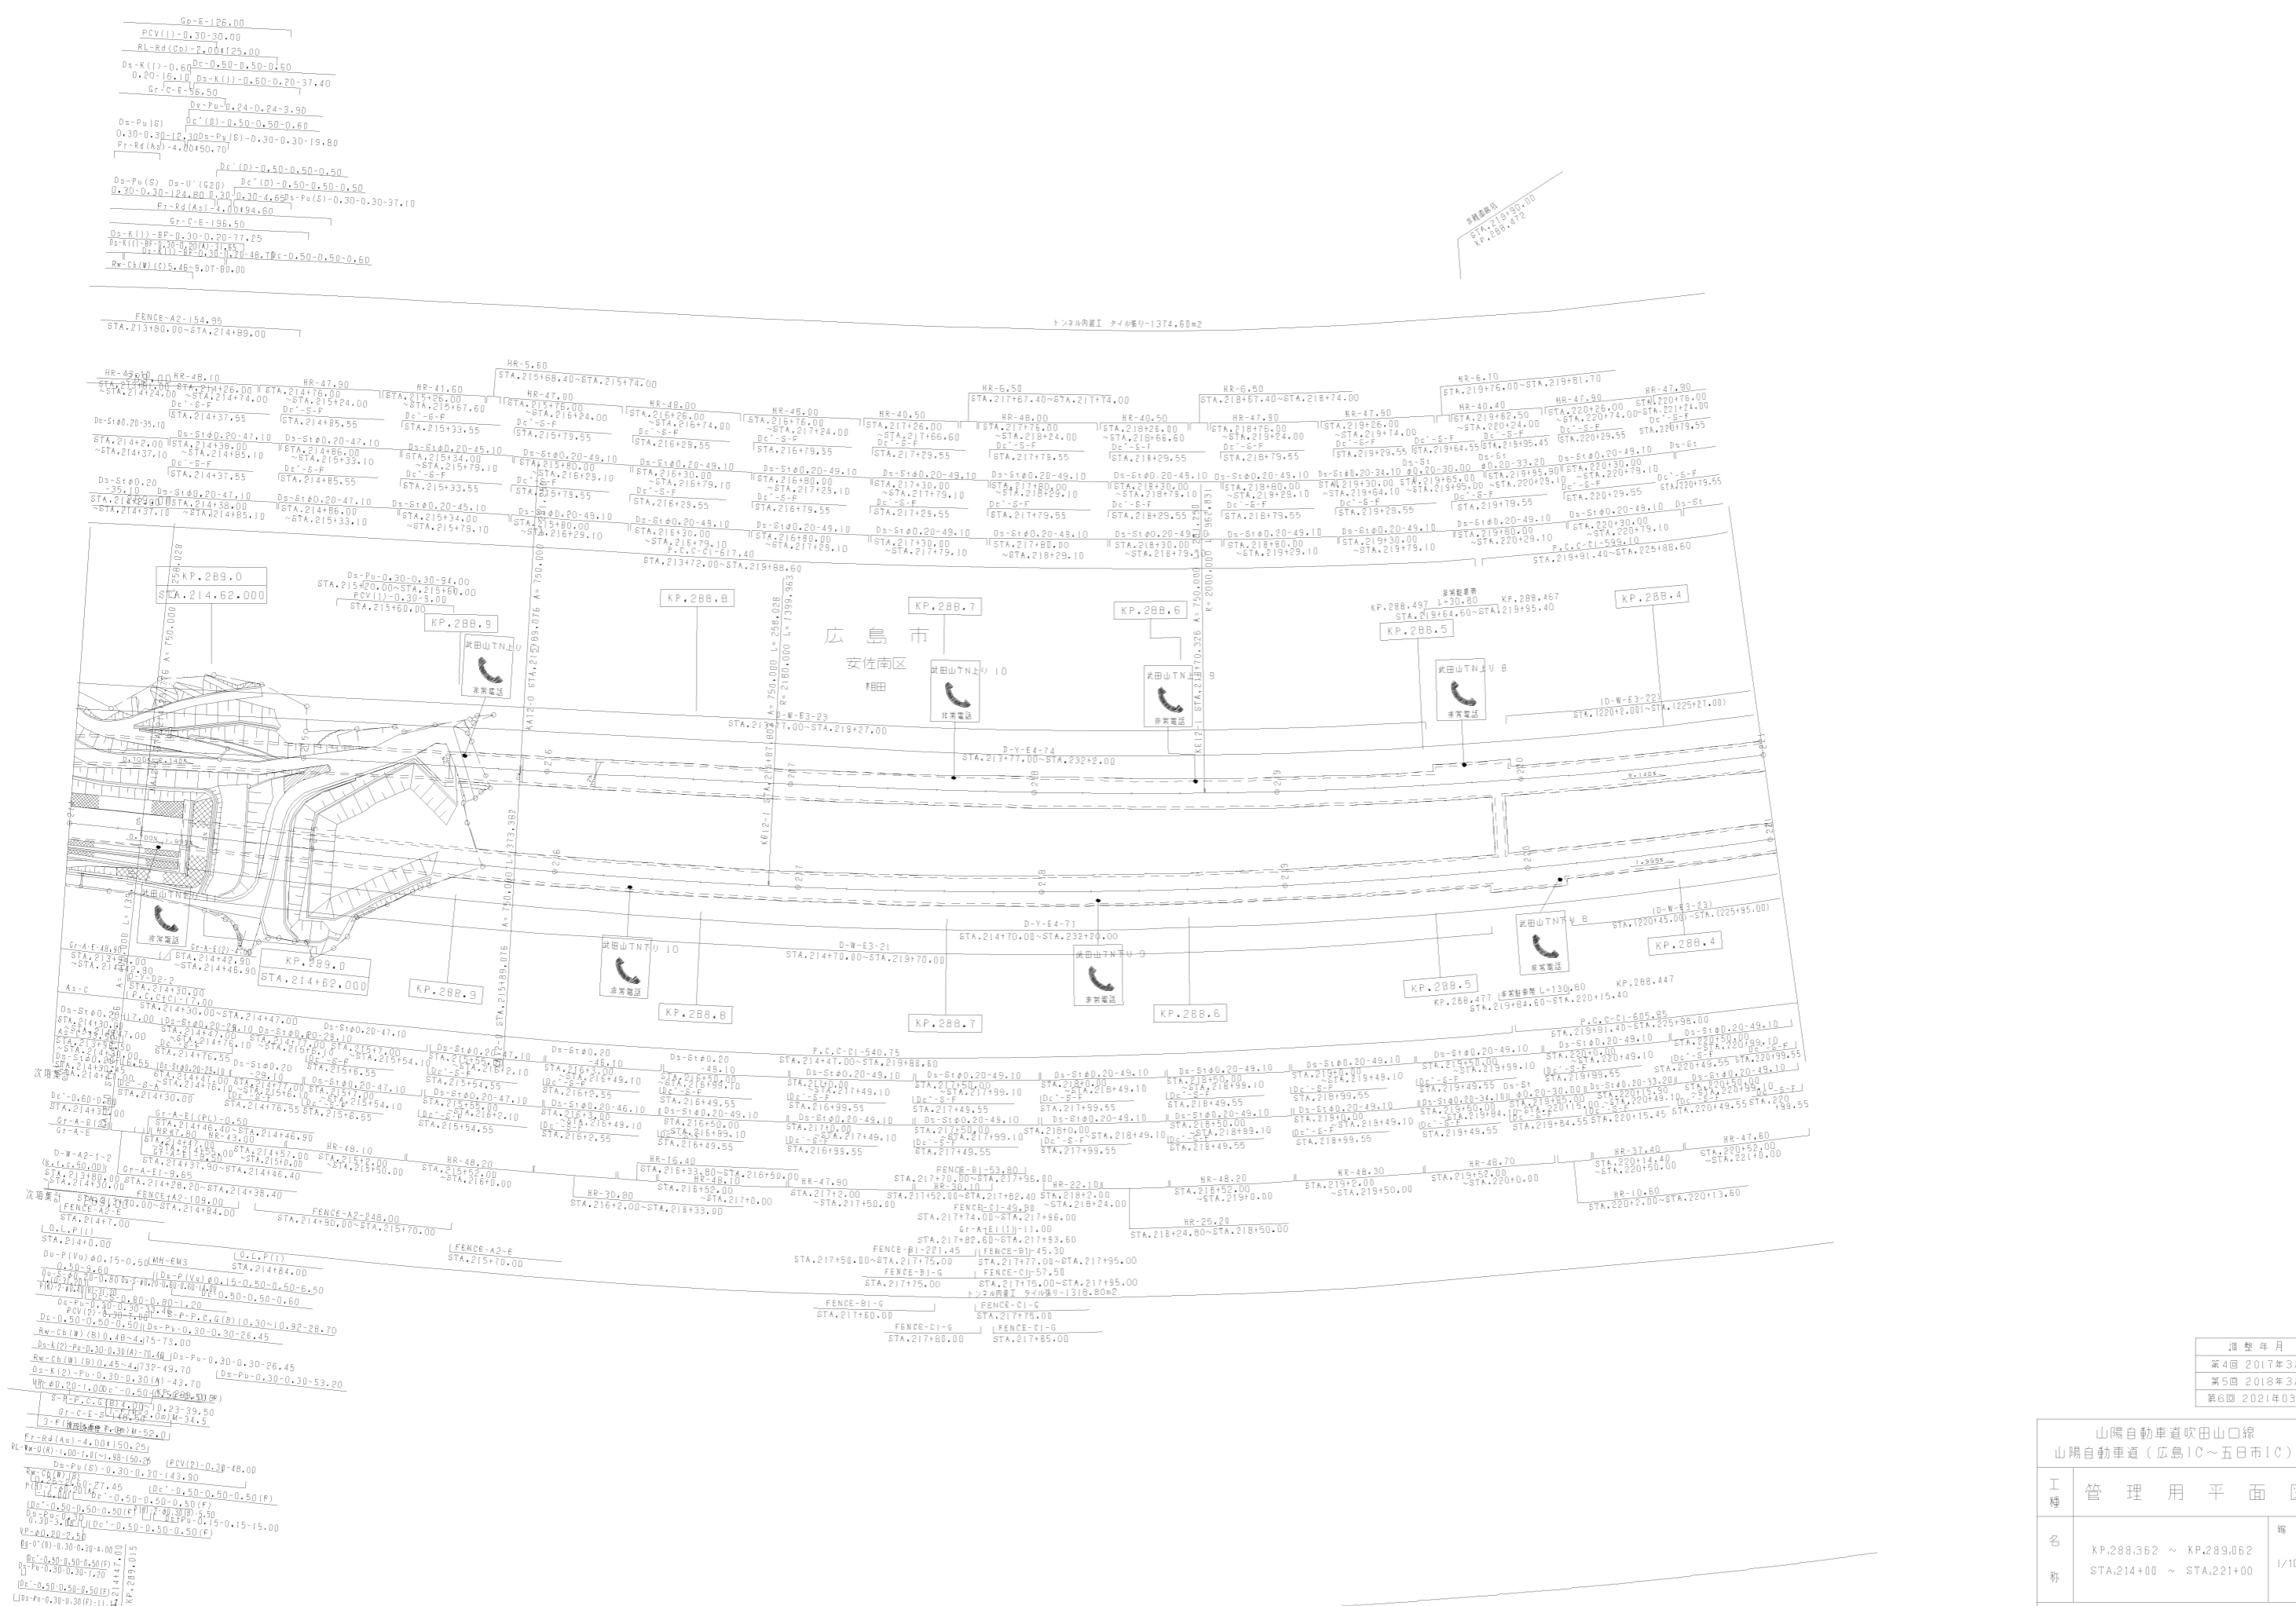


調整年月	適用
第4回 2017年3月	
第5回 2018年3月	
第6回 2021年03月	

山陽自動車道吹田山口線			
山陽自動車道(広島)IC~五日市IC			
工種	管理用平面図	縮尺	—
西日本高速道路(株)中国支社			

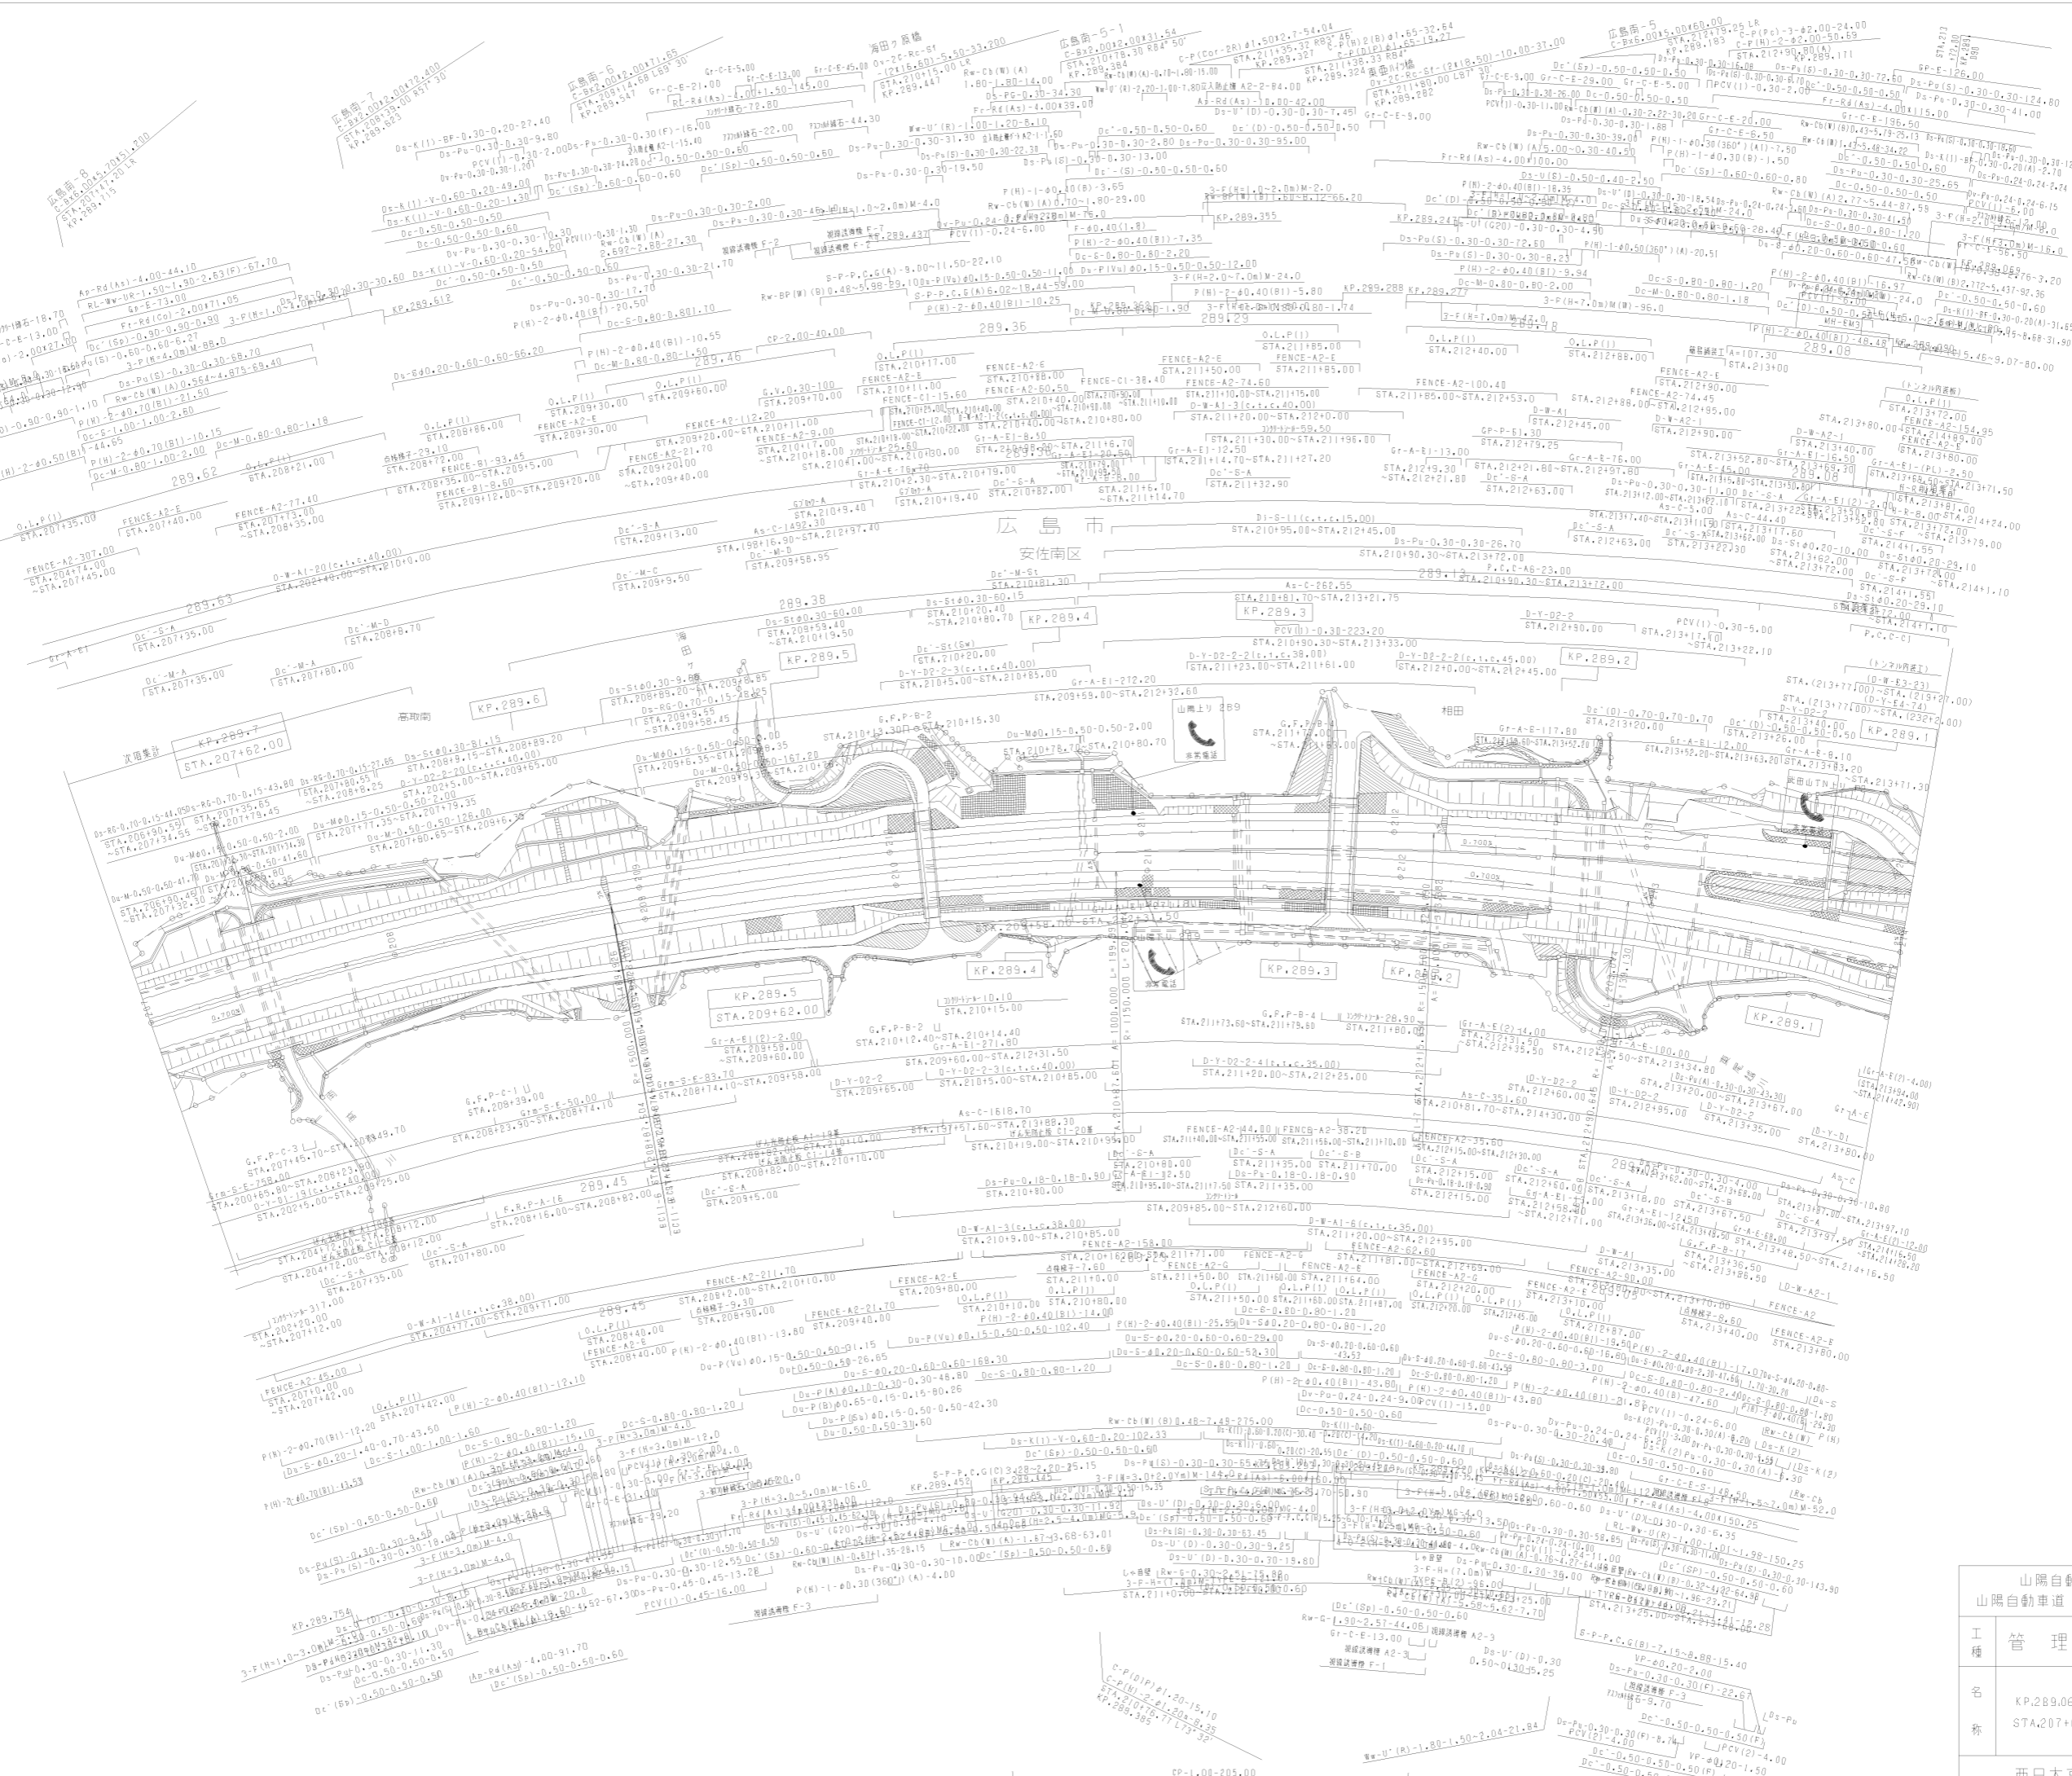


山陽自動車道吹田山口線 山陽自動車道(広島IC~五日市IC)		調整年月		適用	
工種	管理用平面図	縮尺	1/1000	5	16
名	KP.289.062 ~ KP.289.762 STA.207+00 ~ STA.214+00	縮尺	1/1000	5	16
称	西日本高速道路(株)中国支社				

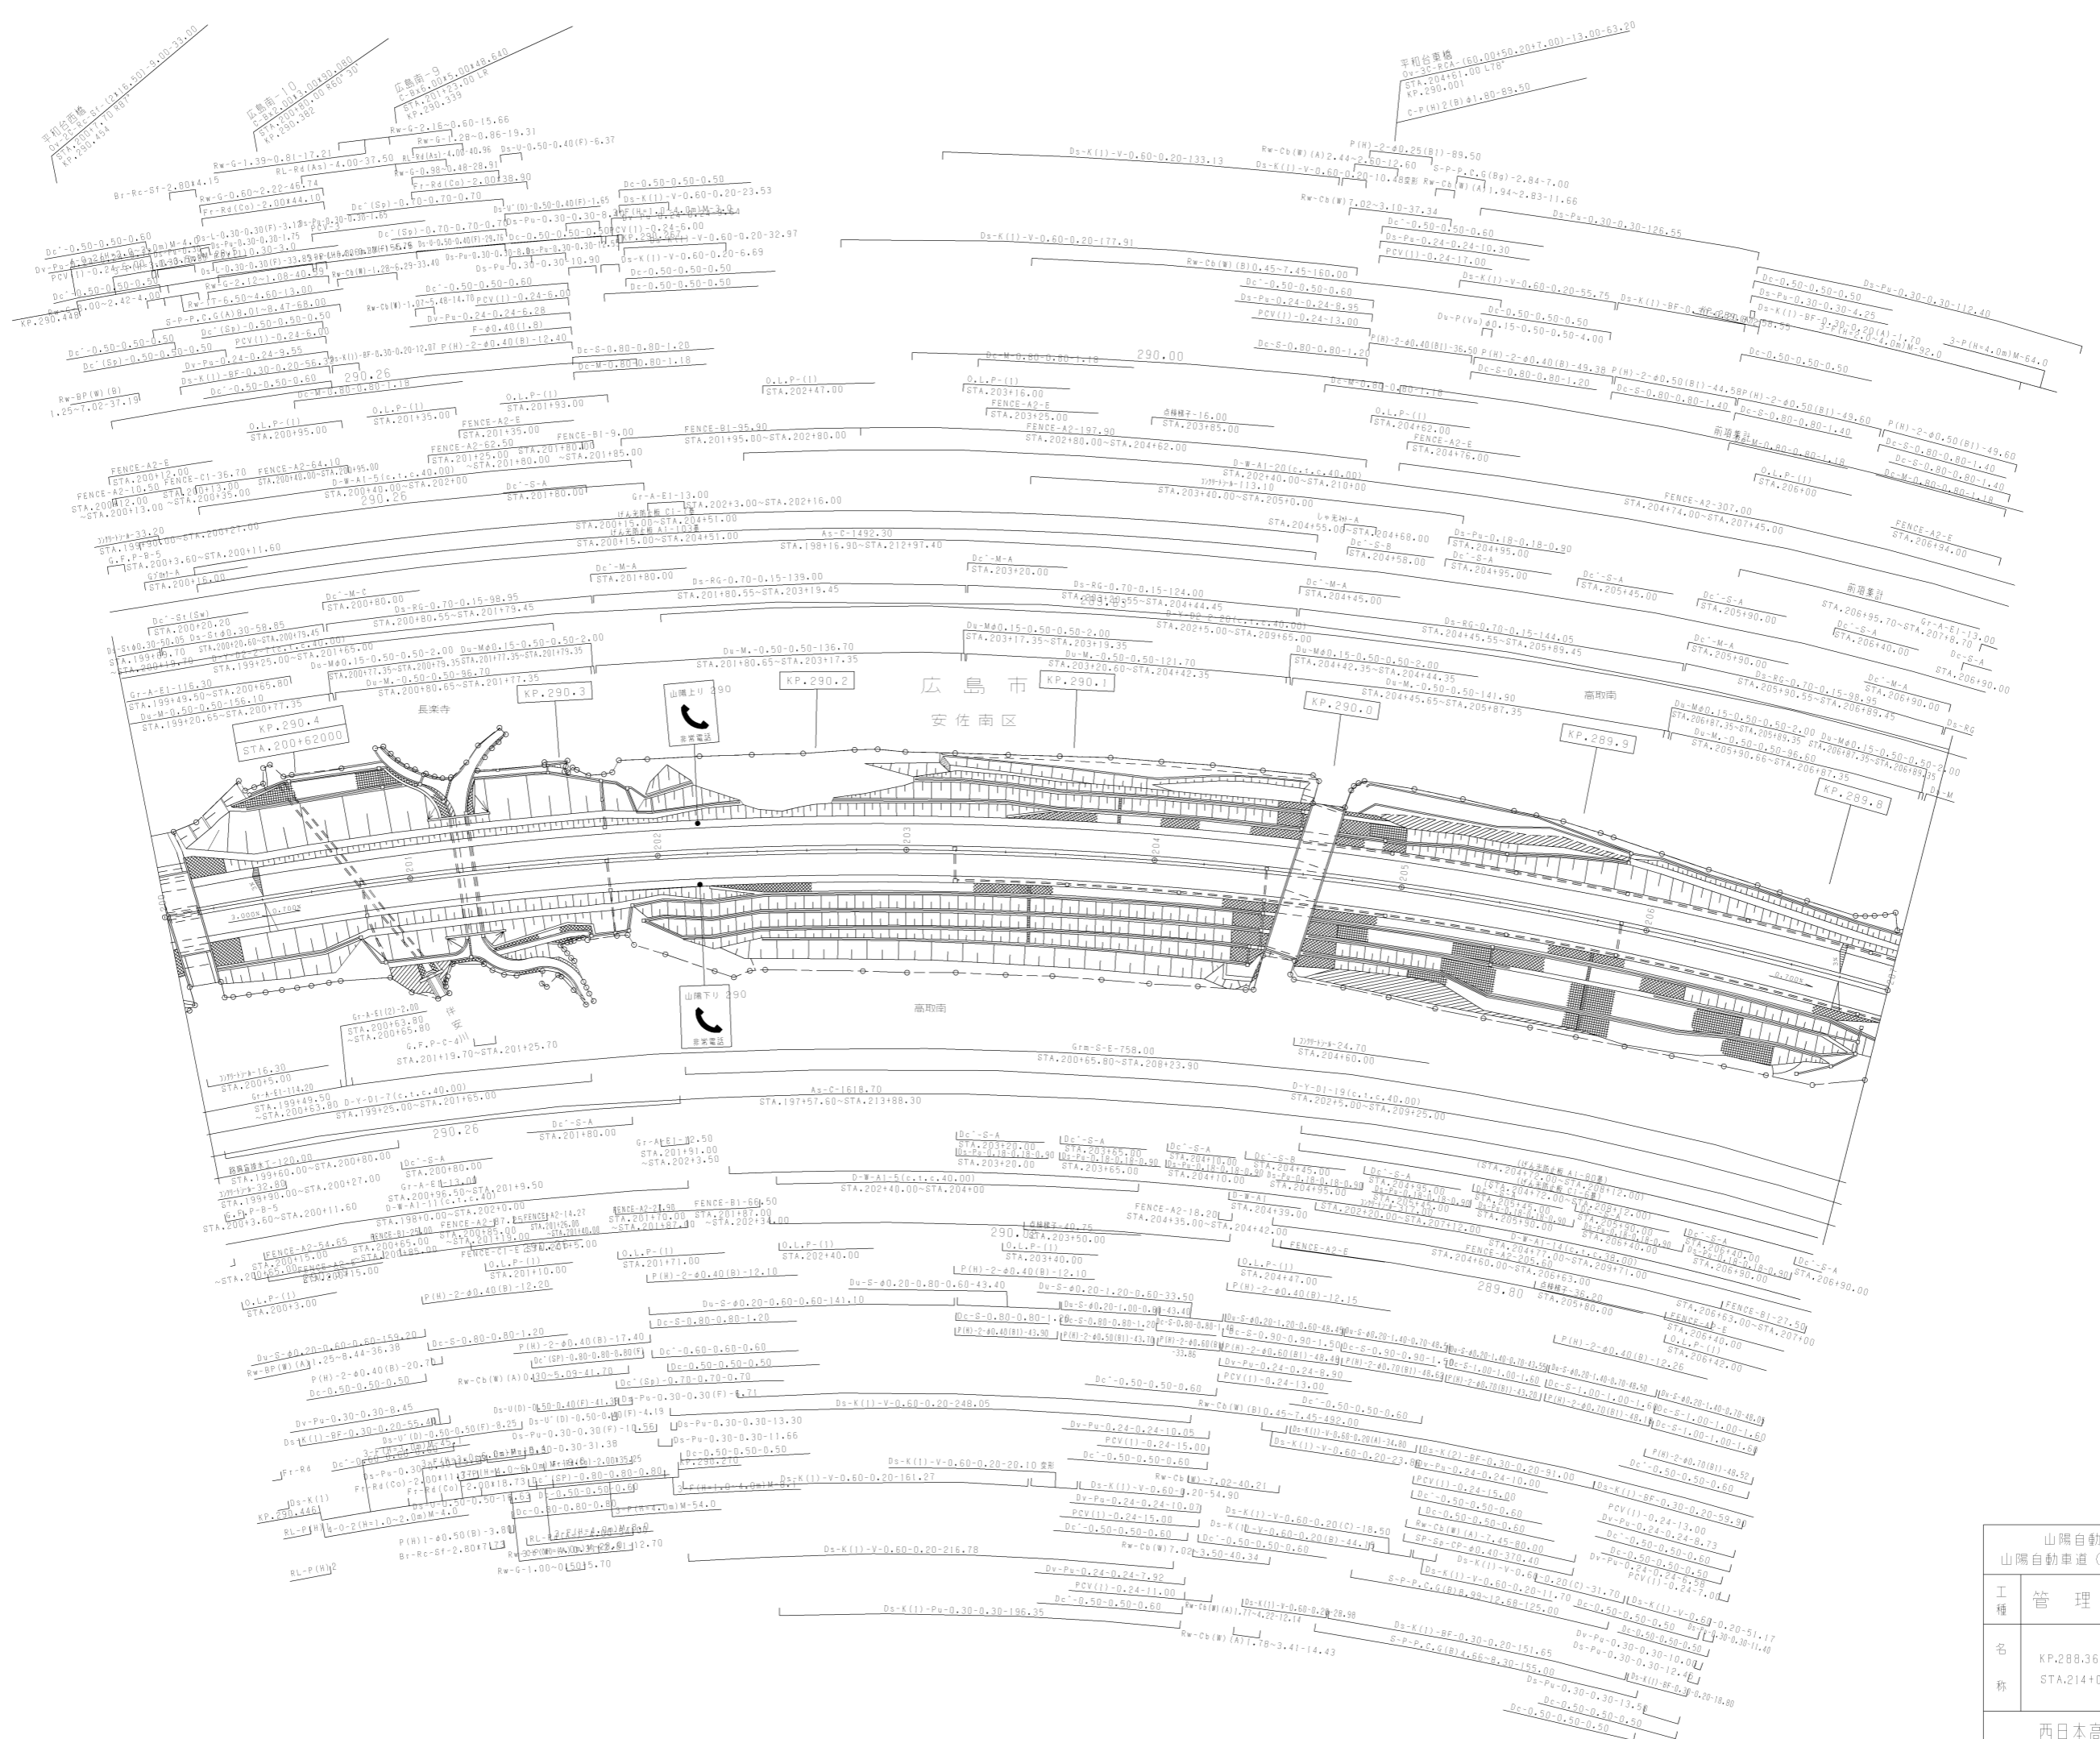

山陽自動車道吹田山口線 山陽自動車道(広島IC~五日市IC)			
工種	管理用平面図	縮尺	1/1000
名称	KP.288.362 ~ KP.289.062 STA.214+00 ~ STA.221+00	縮尺	1/1000
		縮尺	1/1000



西日本高速道路(株)中国支社

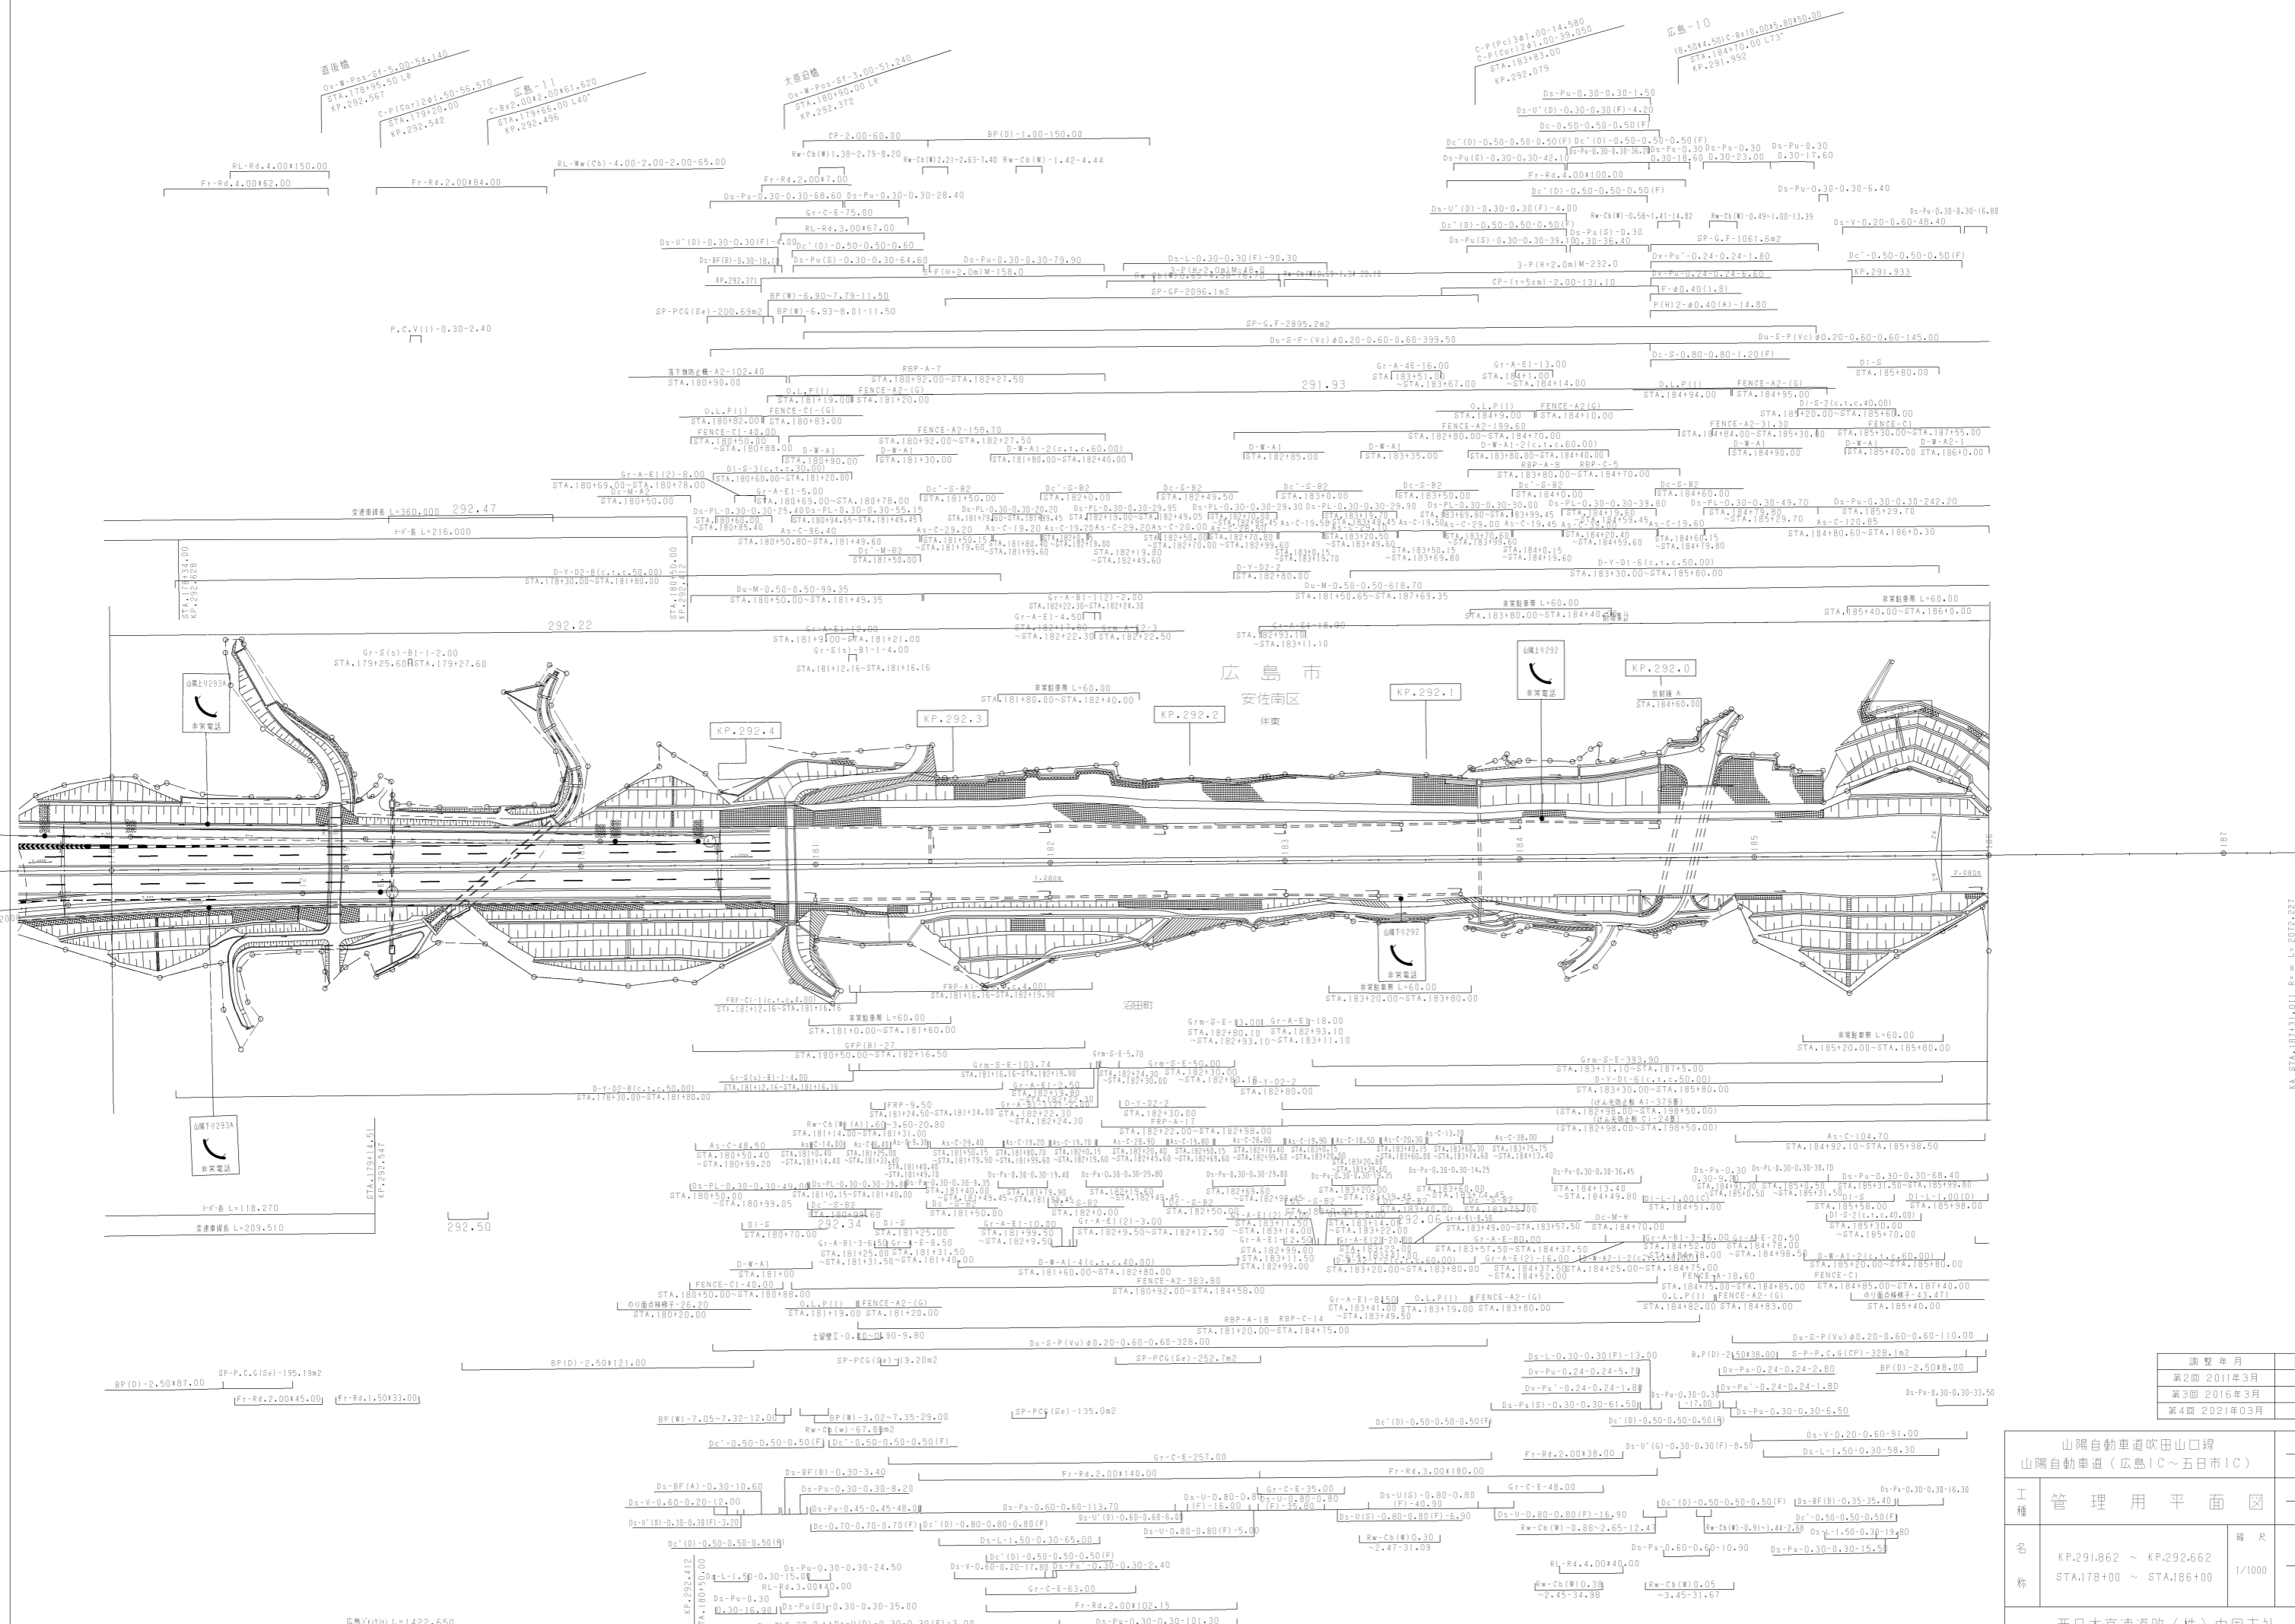


調整年月	適用
第2回 2011年3月	
第3回 2016年3月	
第4回 2021年03月	


山陽自動車道吹田山口線 山陽自動車道(広島IC~五日市IC)		
工種	管理用平面図	
名称	KP.291.862 ~ KP.292.662 STA.178+00 ~ STA.186+00	縮尺 1/1000 頁数 9 / 16
西日本高速道路(株)中国支社		

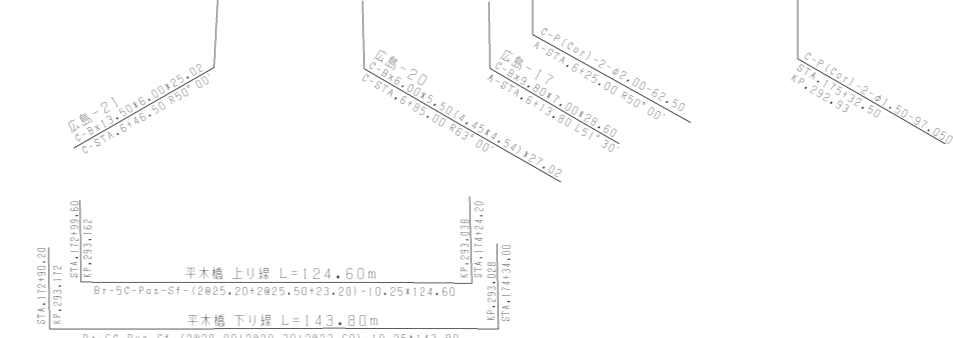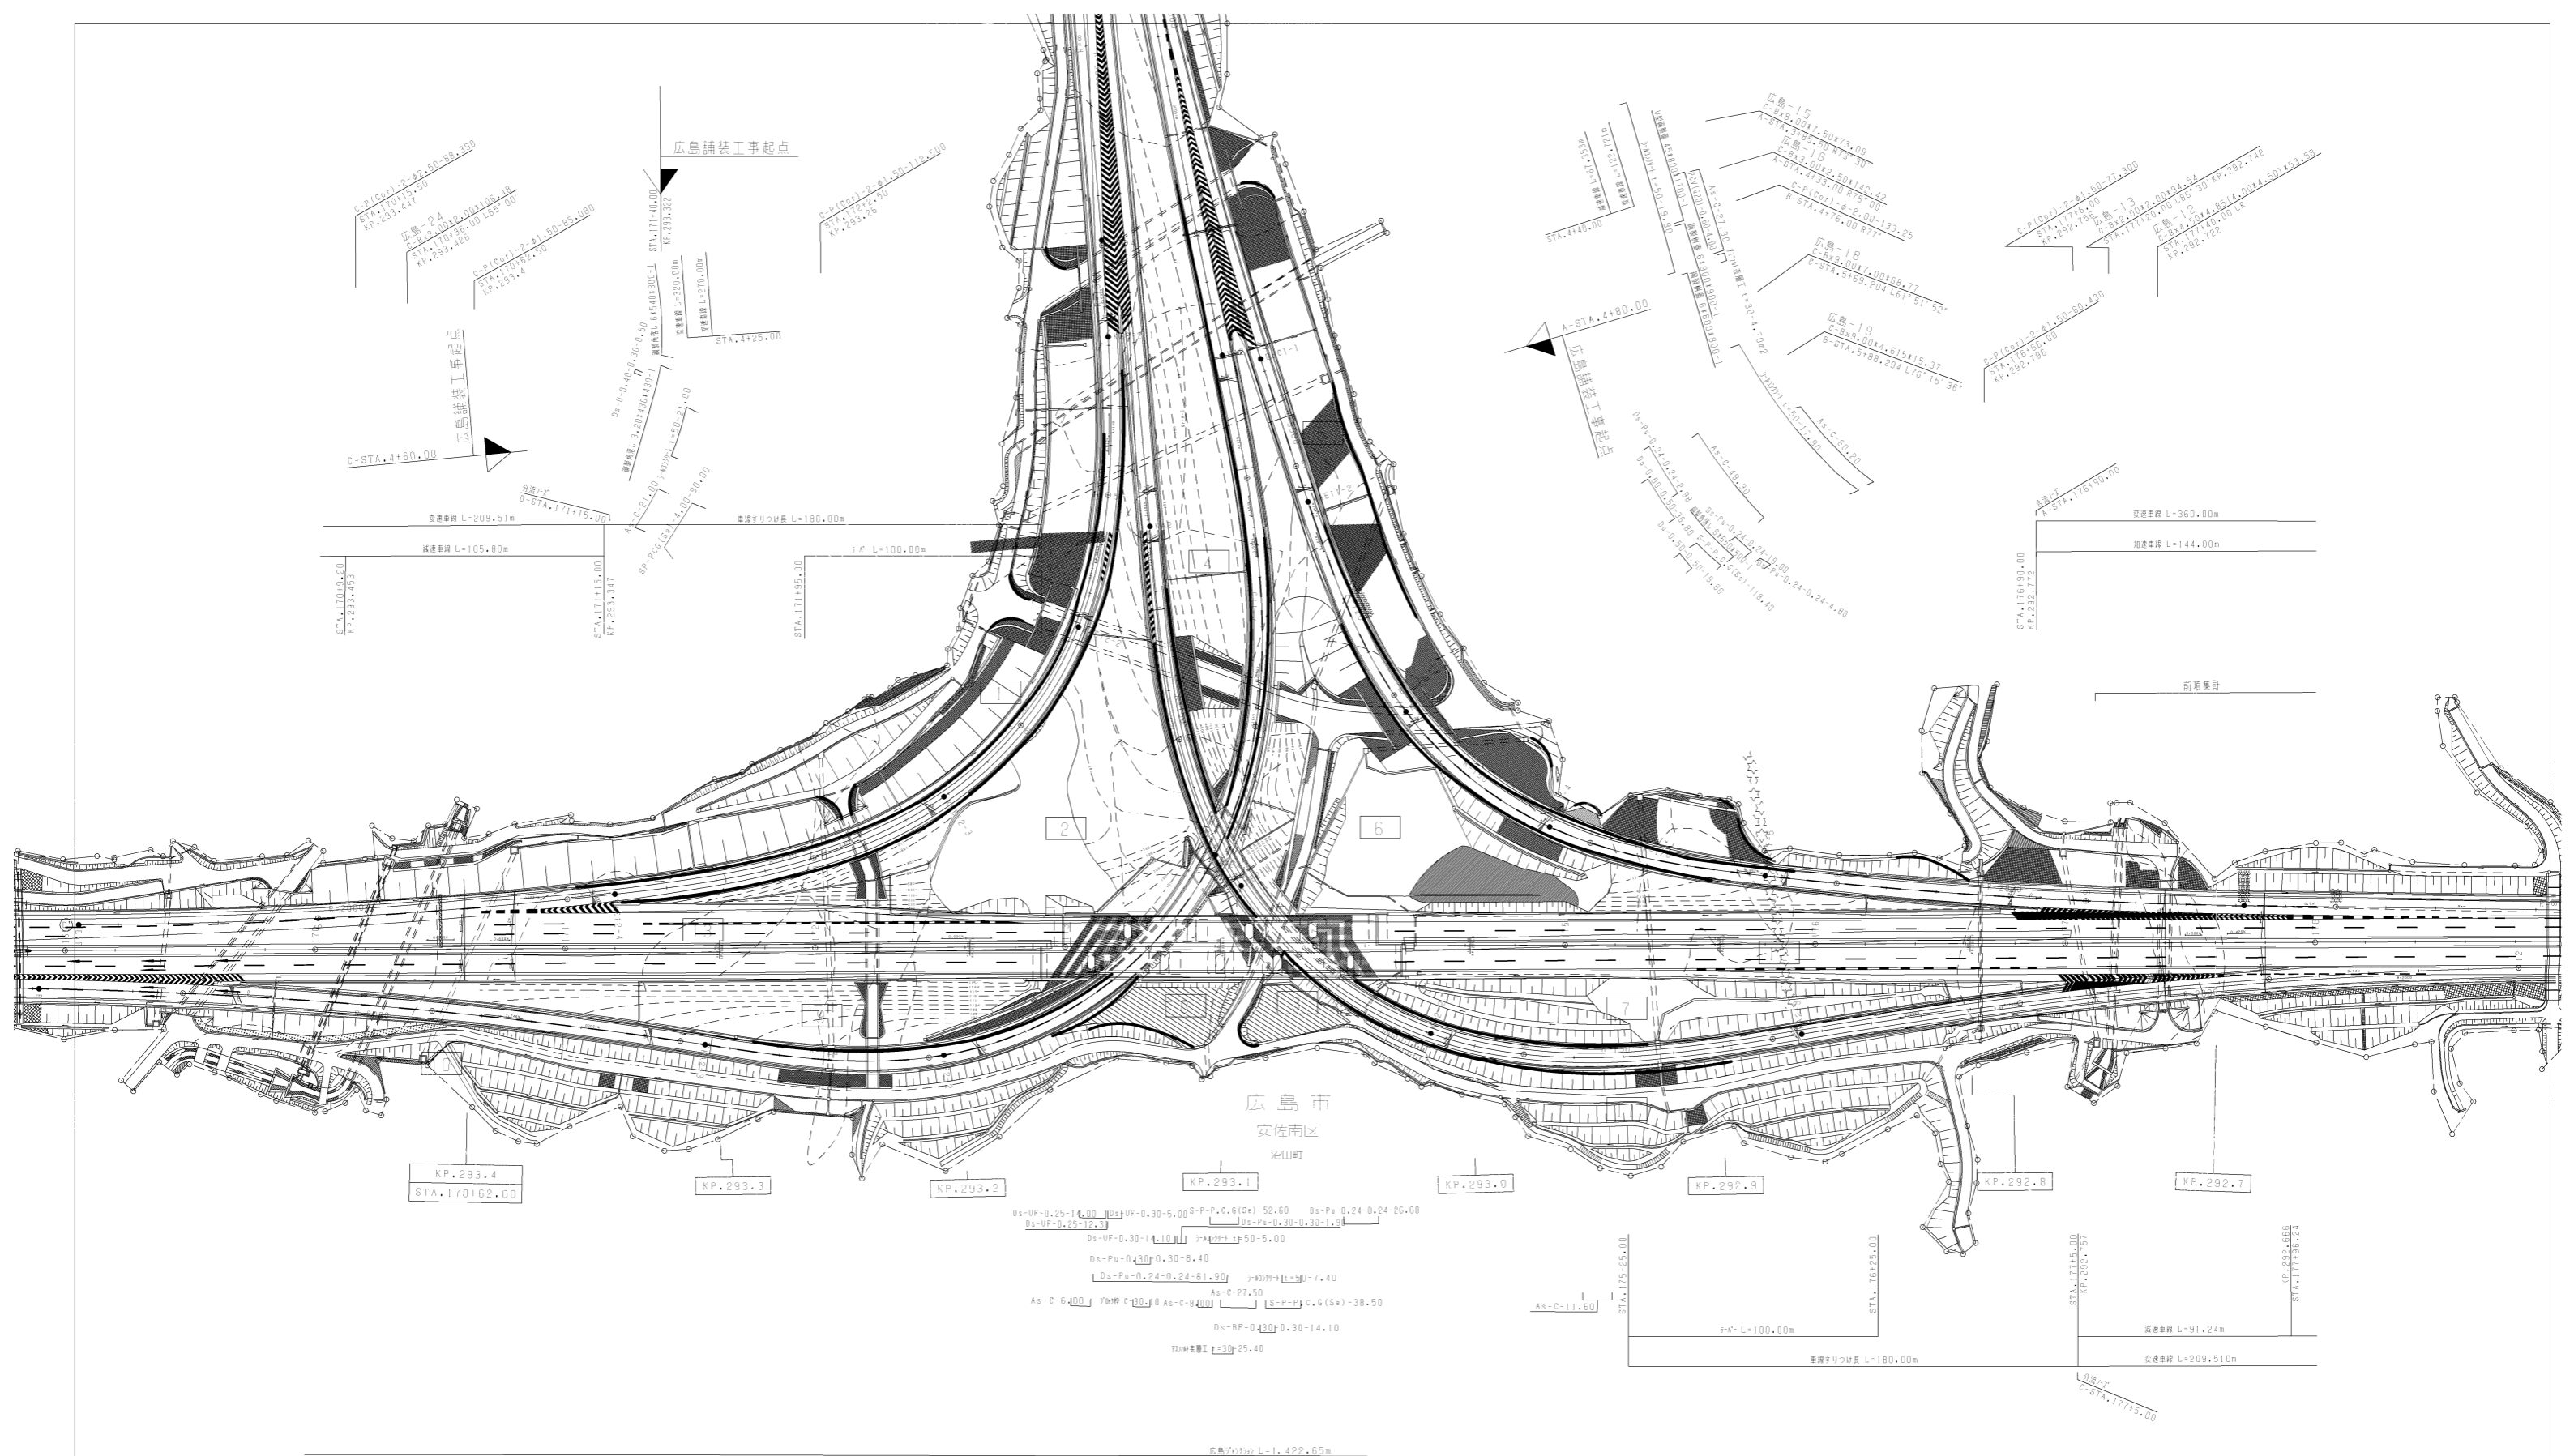

調整年月	適用
第1回 2006年3月	

山陽自動車道吹田山口線		
山陽自動車道(広島I.C.~五日市I.C.)		
工種	管理用平面図	
名称	KP.292.662 ~ KP.293.462 STA.170+00 ~ STA.178+00	縮尺 1/1000 16
西日本高速道路(株)中国支社		

広島JCTの工事 伴高工事起点

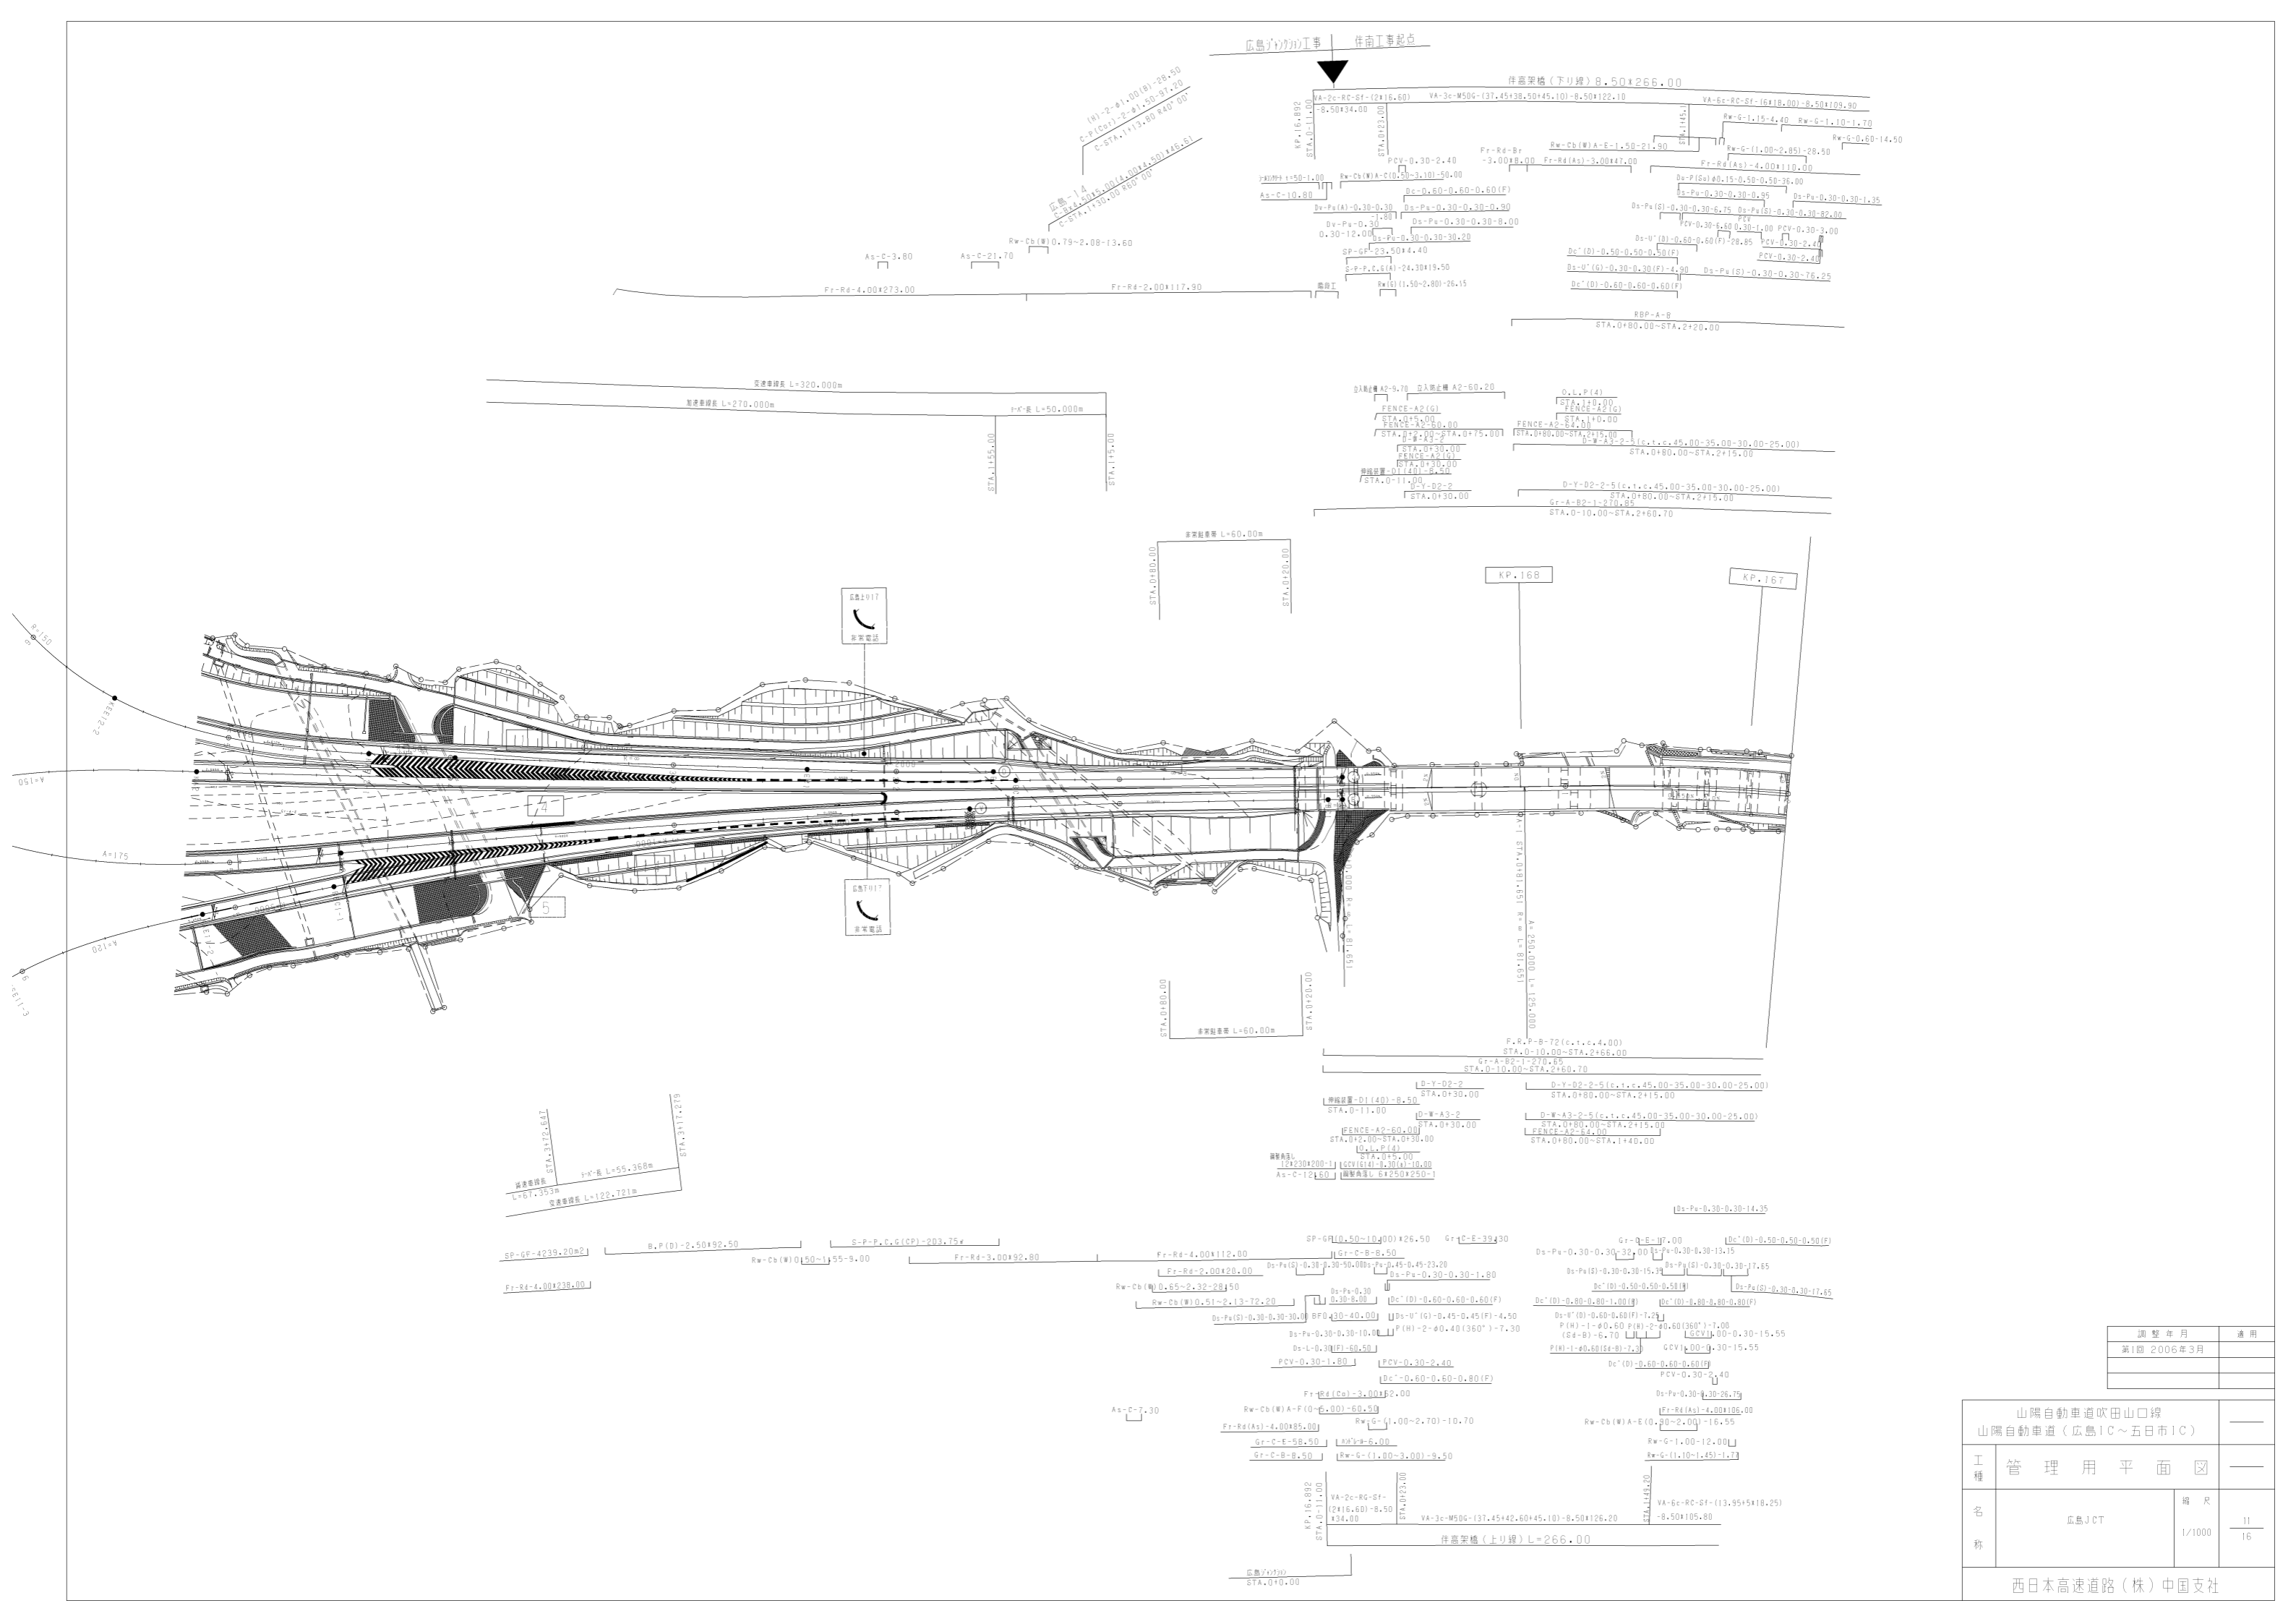


調整年月	適用
第1回 2006年3月	

山陽自動車道吹田山口線 山陽自動車道(広島IC~五日市IC)		
工種	管理用平面図	
名称	広島JCT	縮尺 1/1000
		11 16

西日本高速道路(株)中国支社


広島市
安佐南区
沼田町

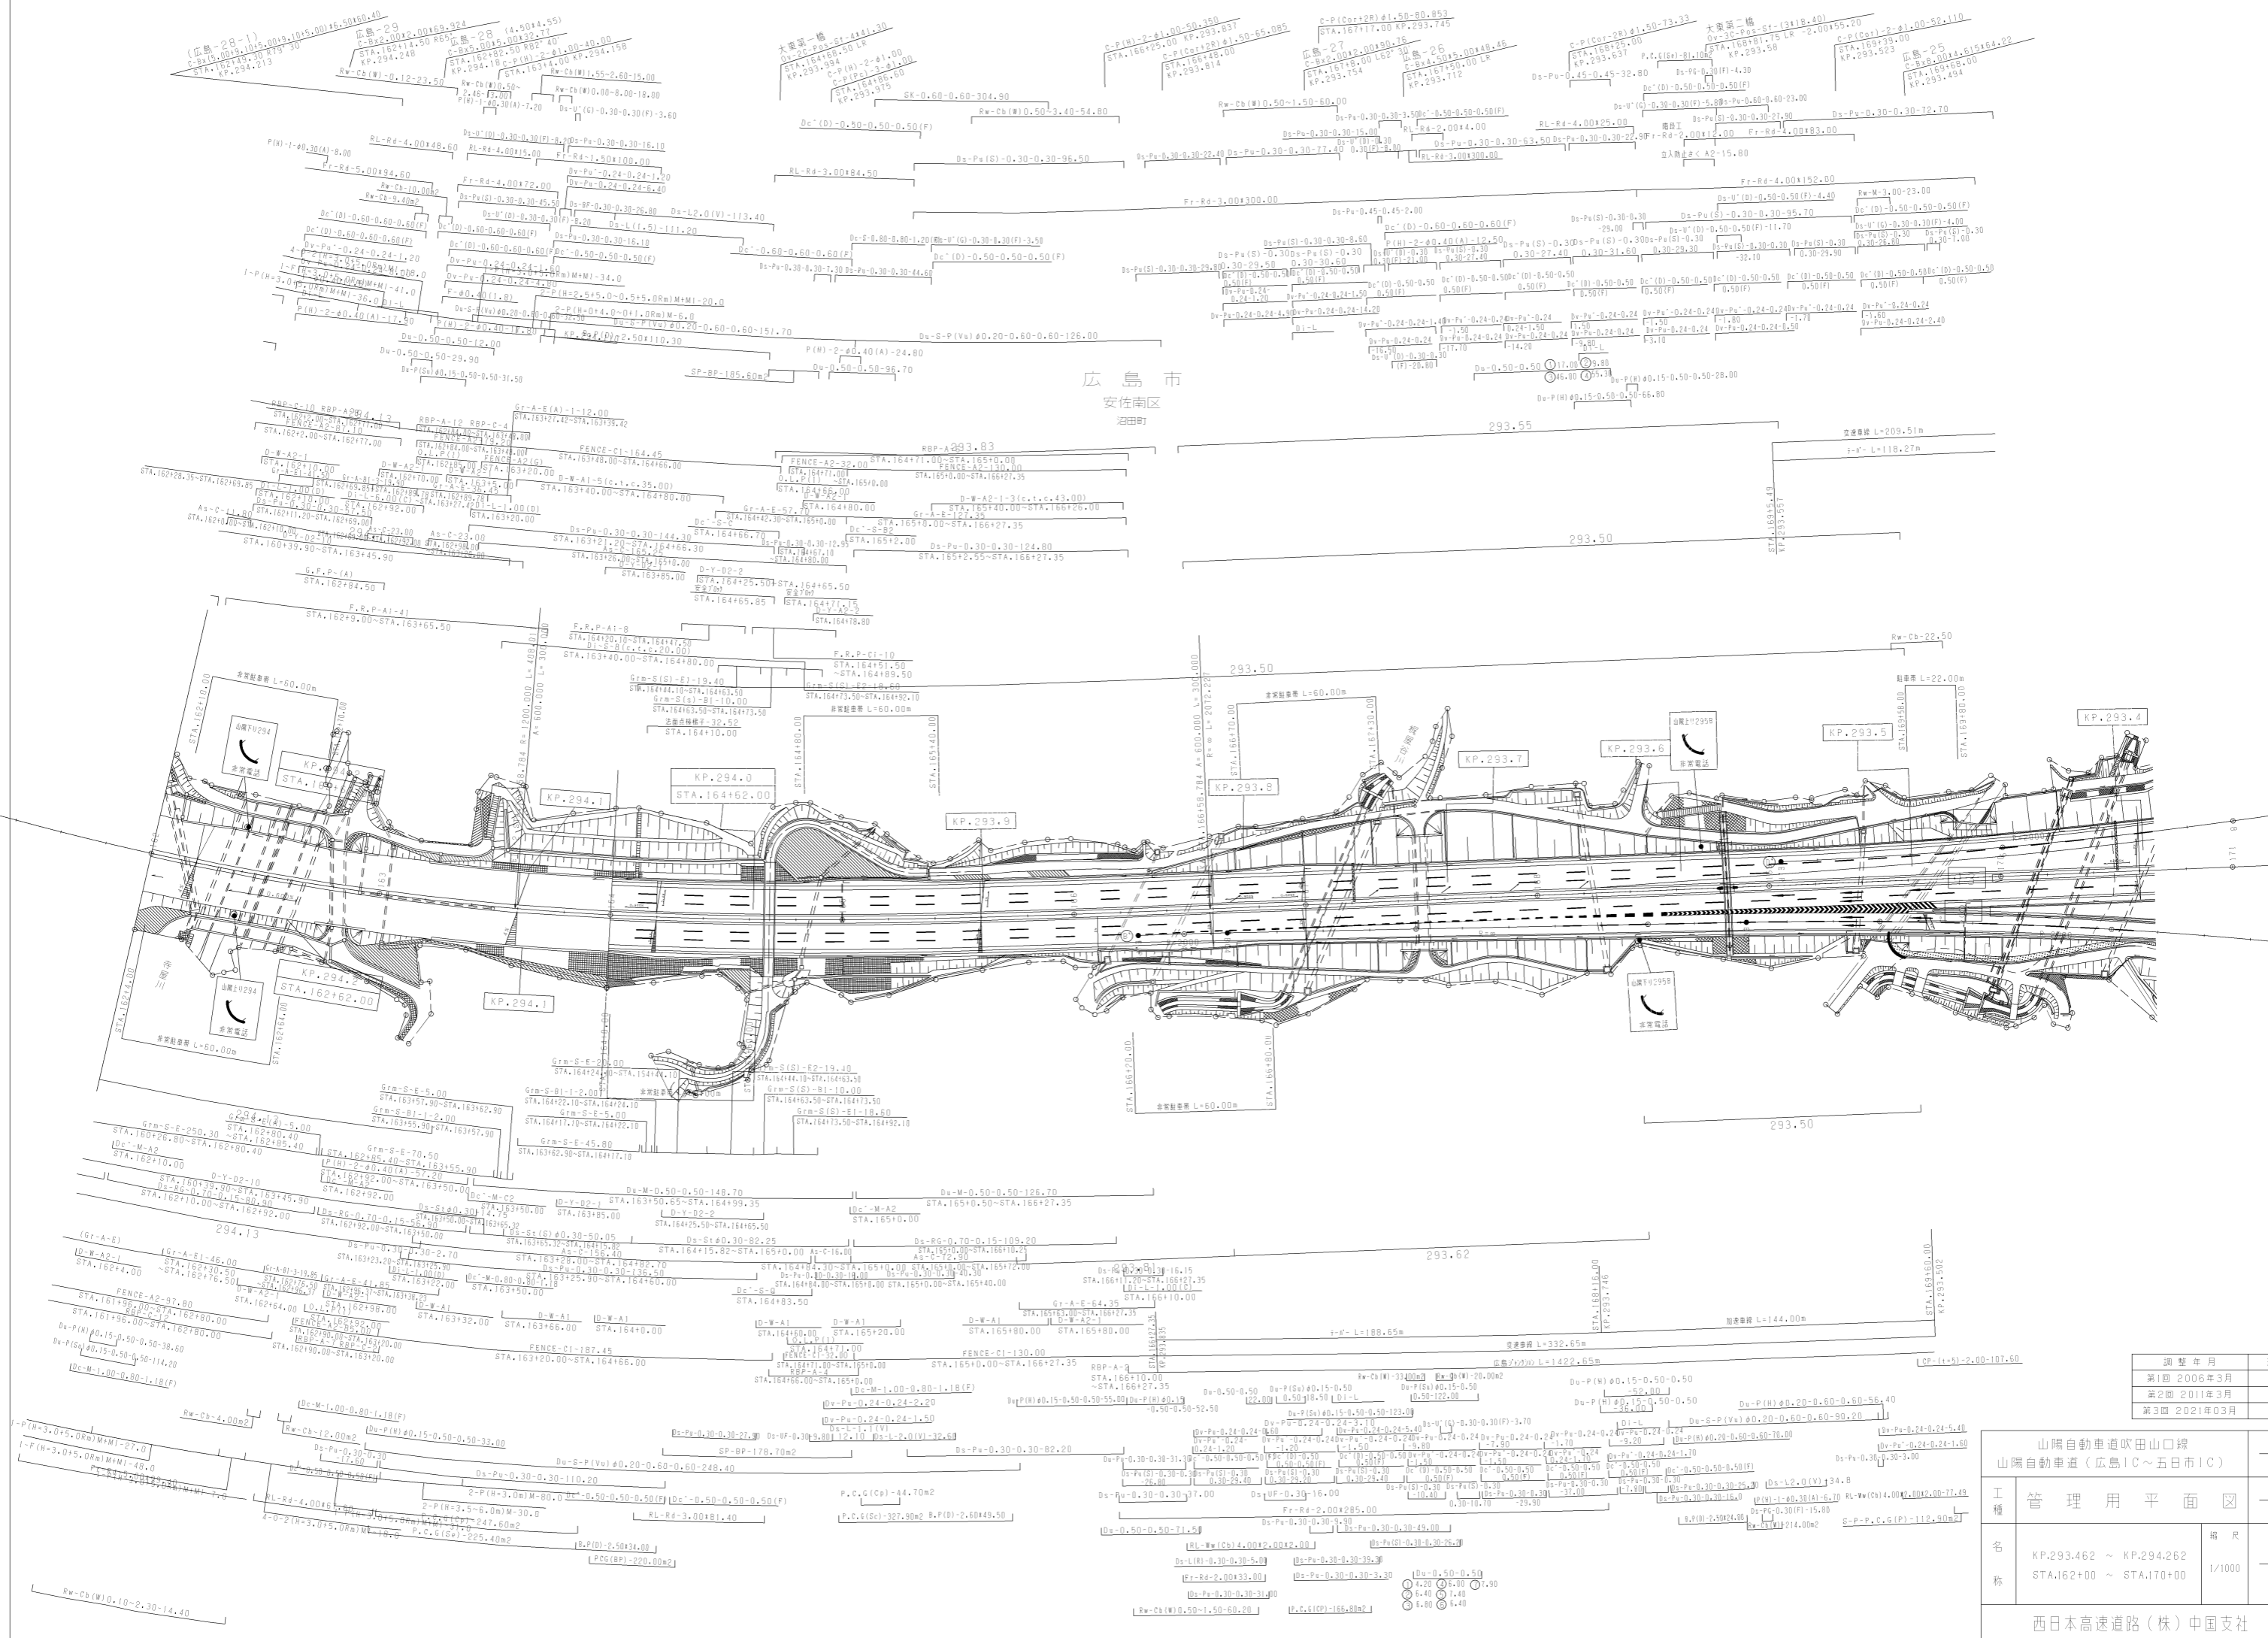


山陽自動車道吹田山口線 山陽自動車道(広島IC~五日市IC)		
工種	管理用平面図	
名称	KP.293.462 ~ KP.294.262 STA.162+00 ~ STA.170+00	縮尺 1/1000
		12 16
西日本高速道路(株)中国支社		

山陽自動車道吹田山口線 山陽自動車道(広島IC~五日市IC)		
工種	管理用平面図	
名称	KP.294.262 ~ KP.295.062 STA.154+00 ~ STA.162+00	編尺 1/1000
西日本高速道路(株)中国支社		13 16

調整年月	適用
第5回 2015年3月	
第6回 2018年3月	
第7回 2022年03月	

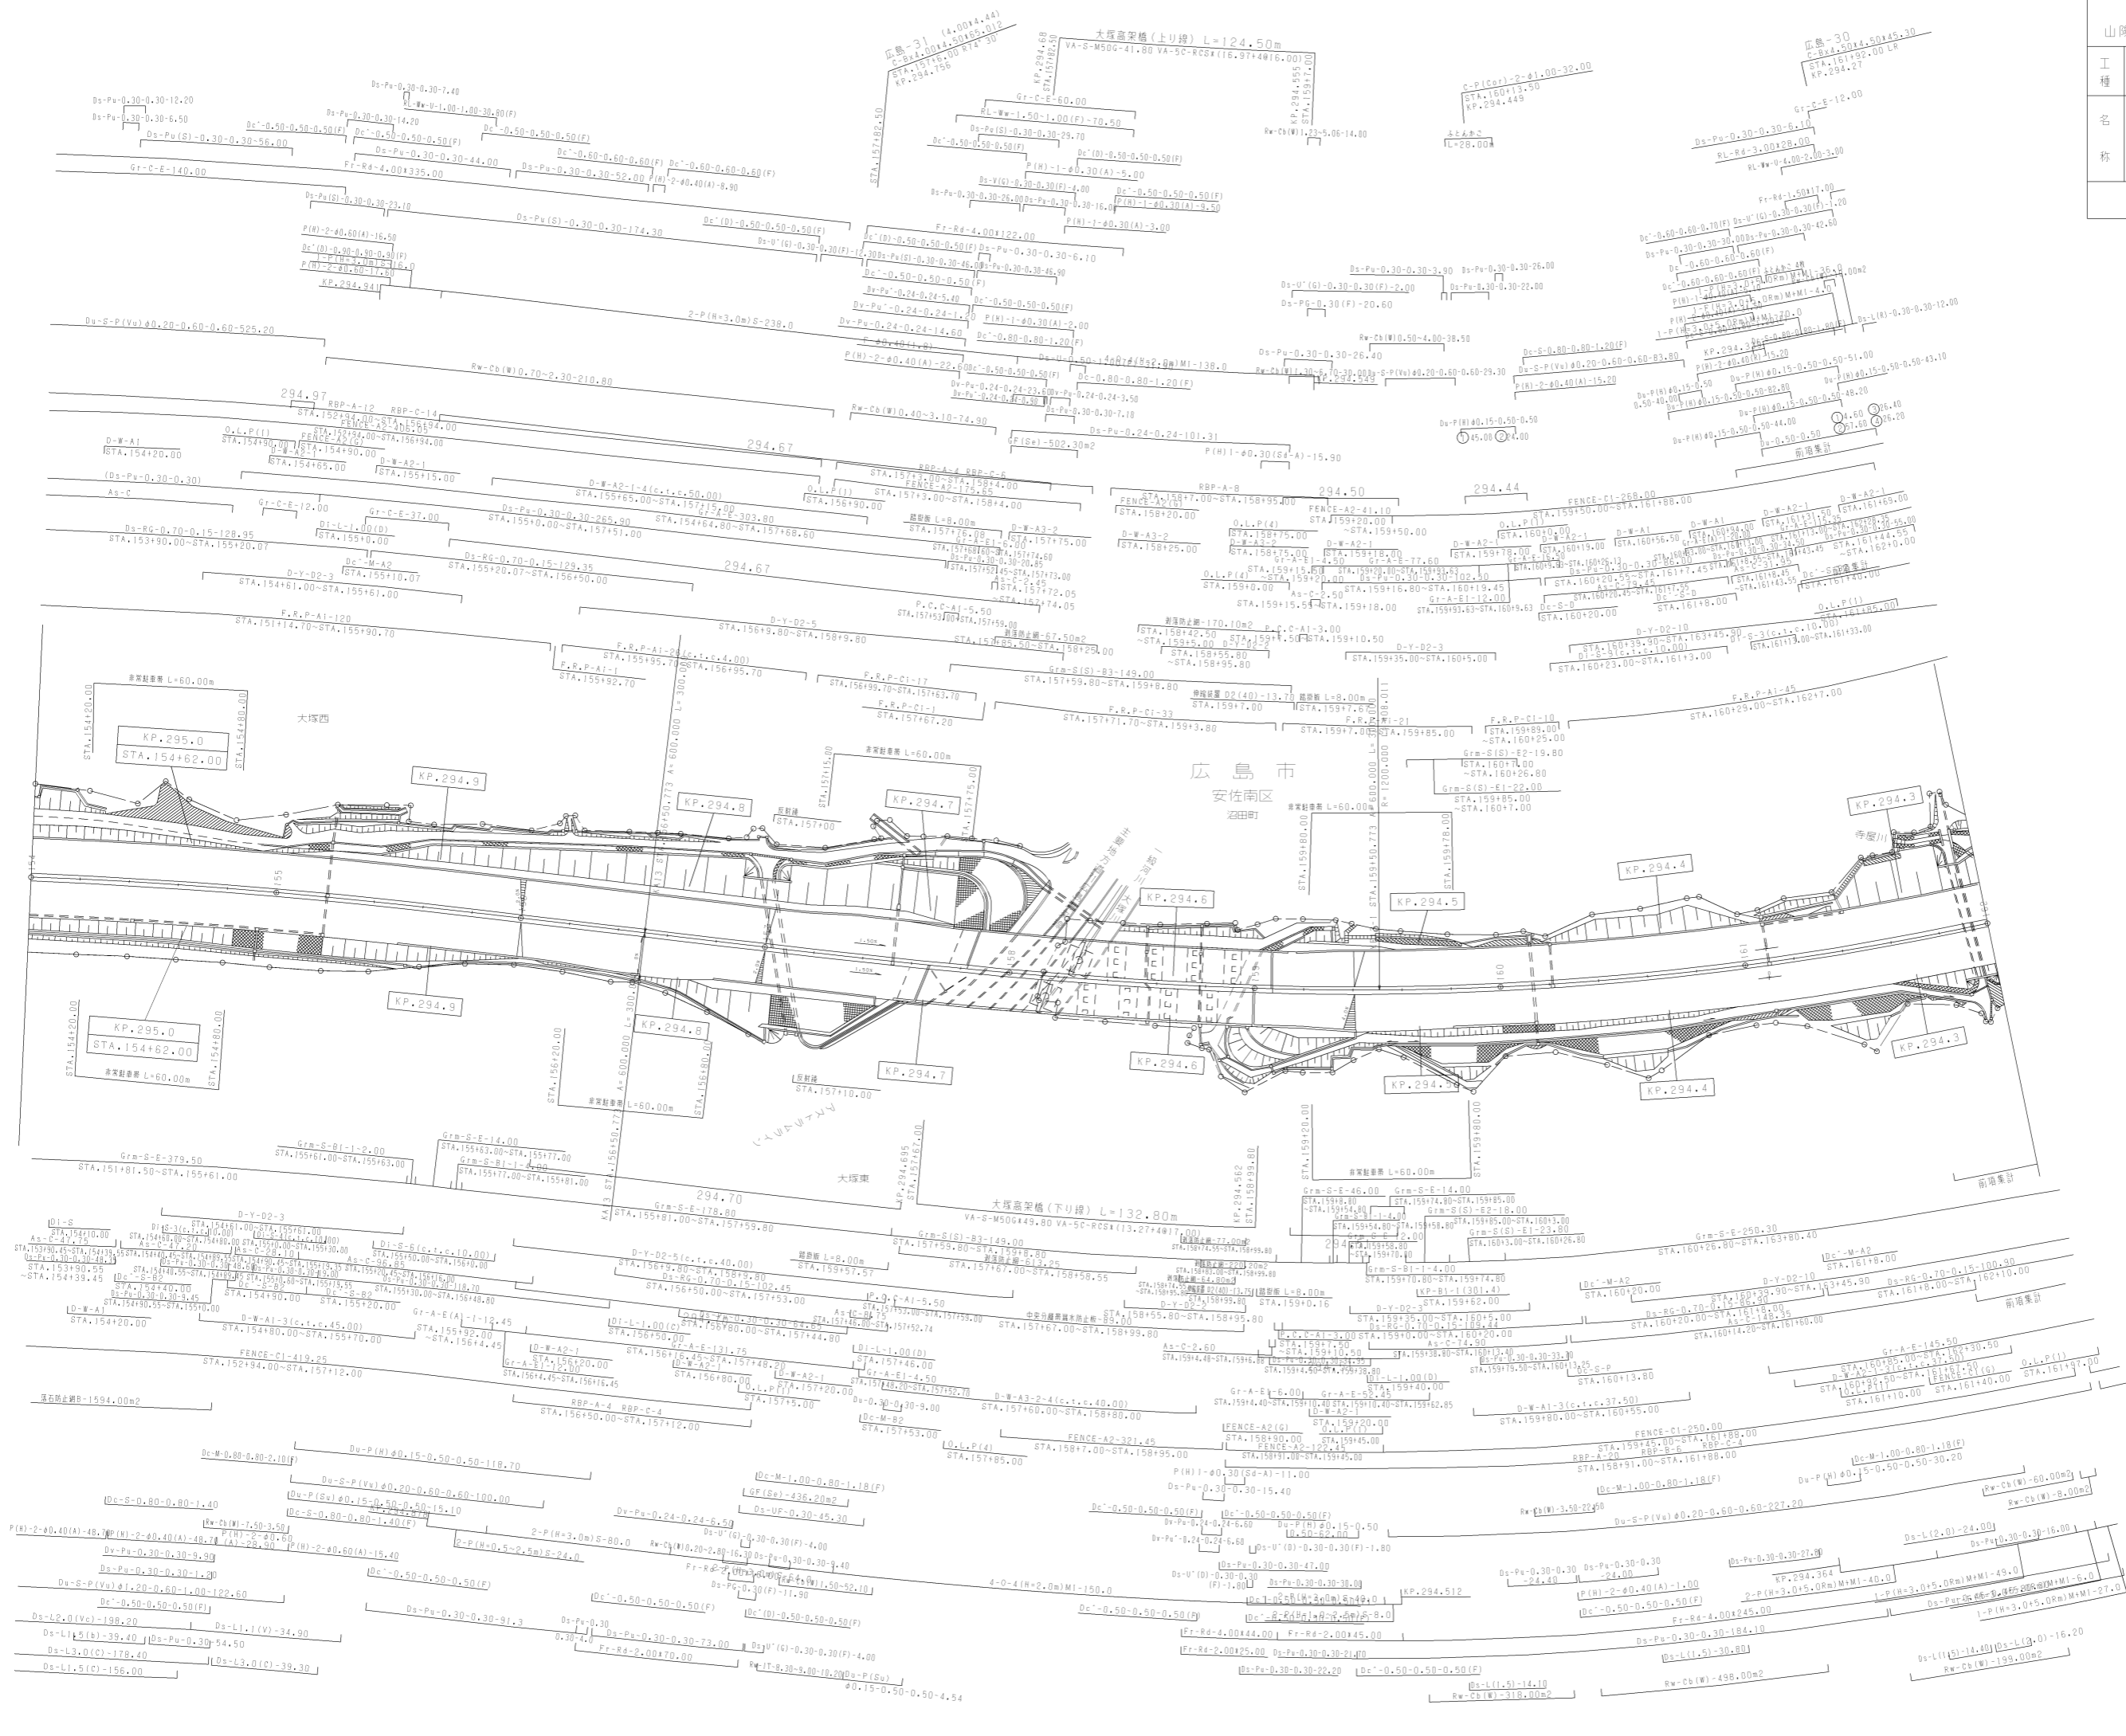

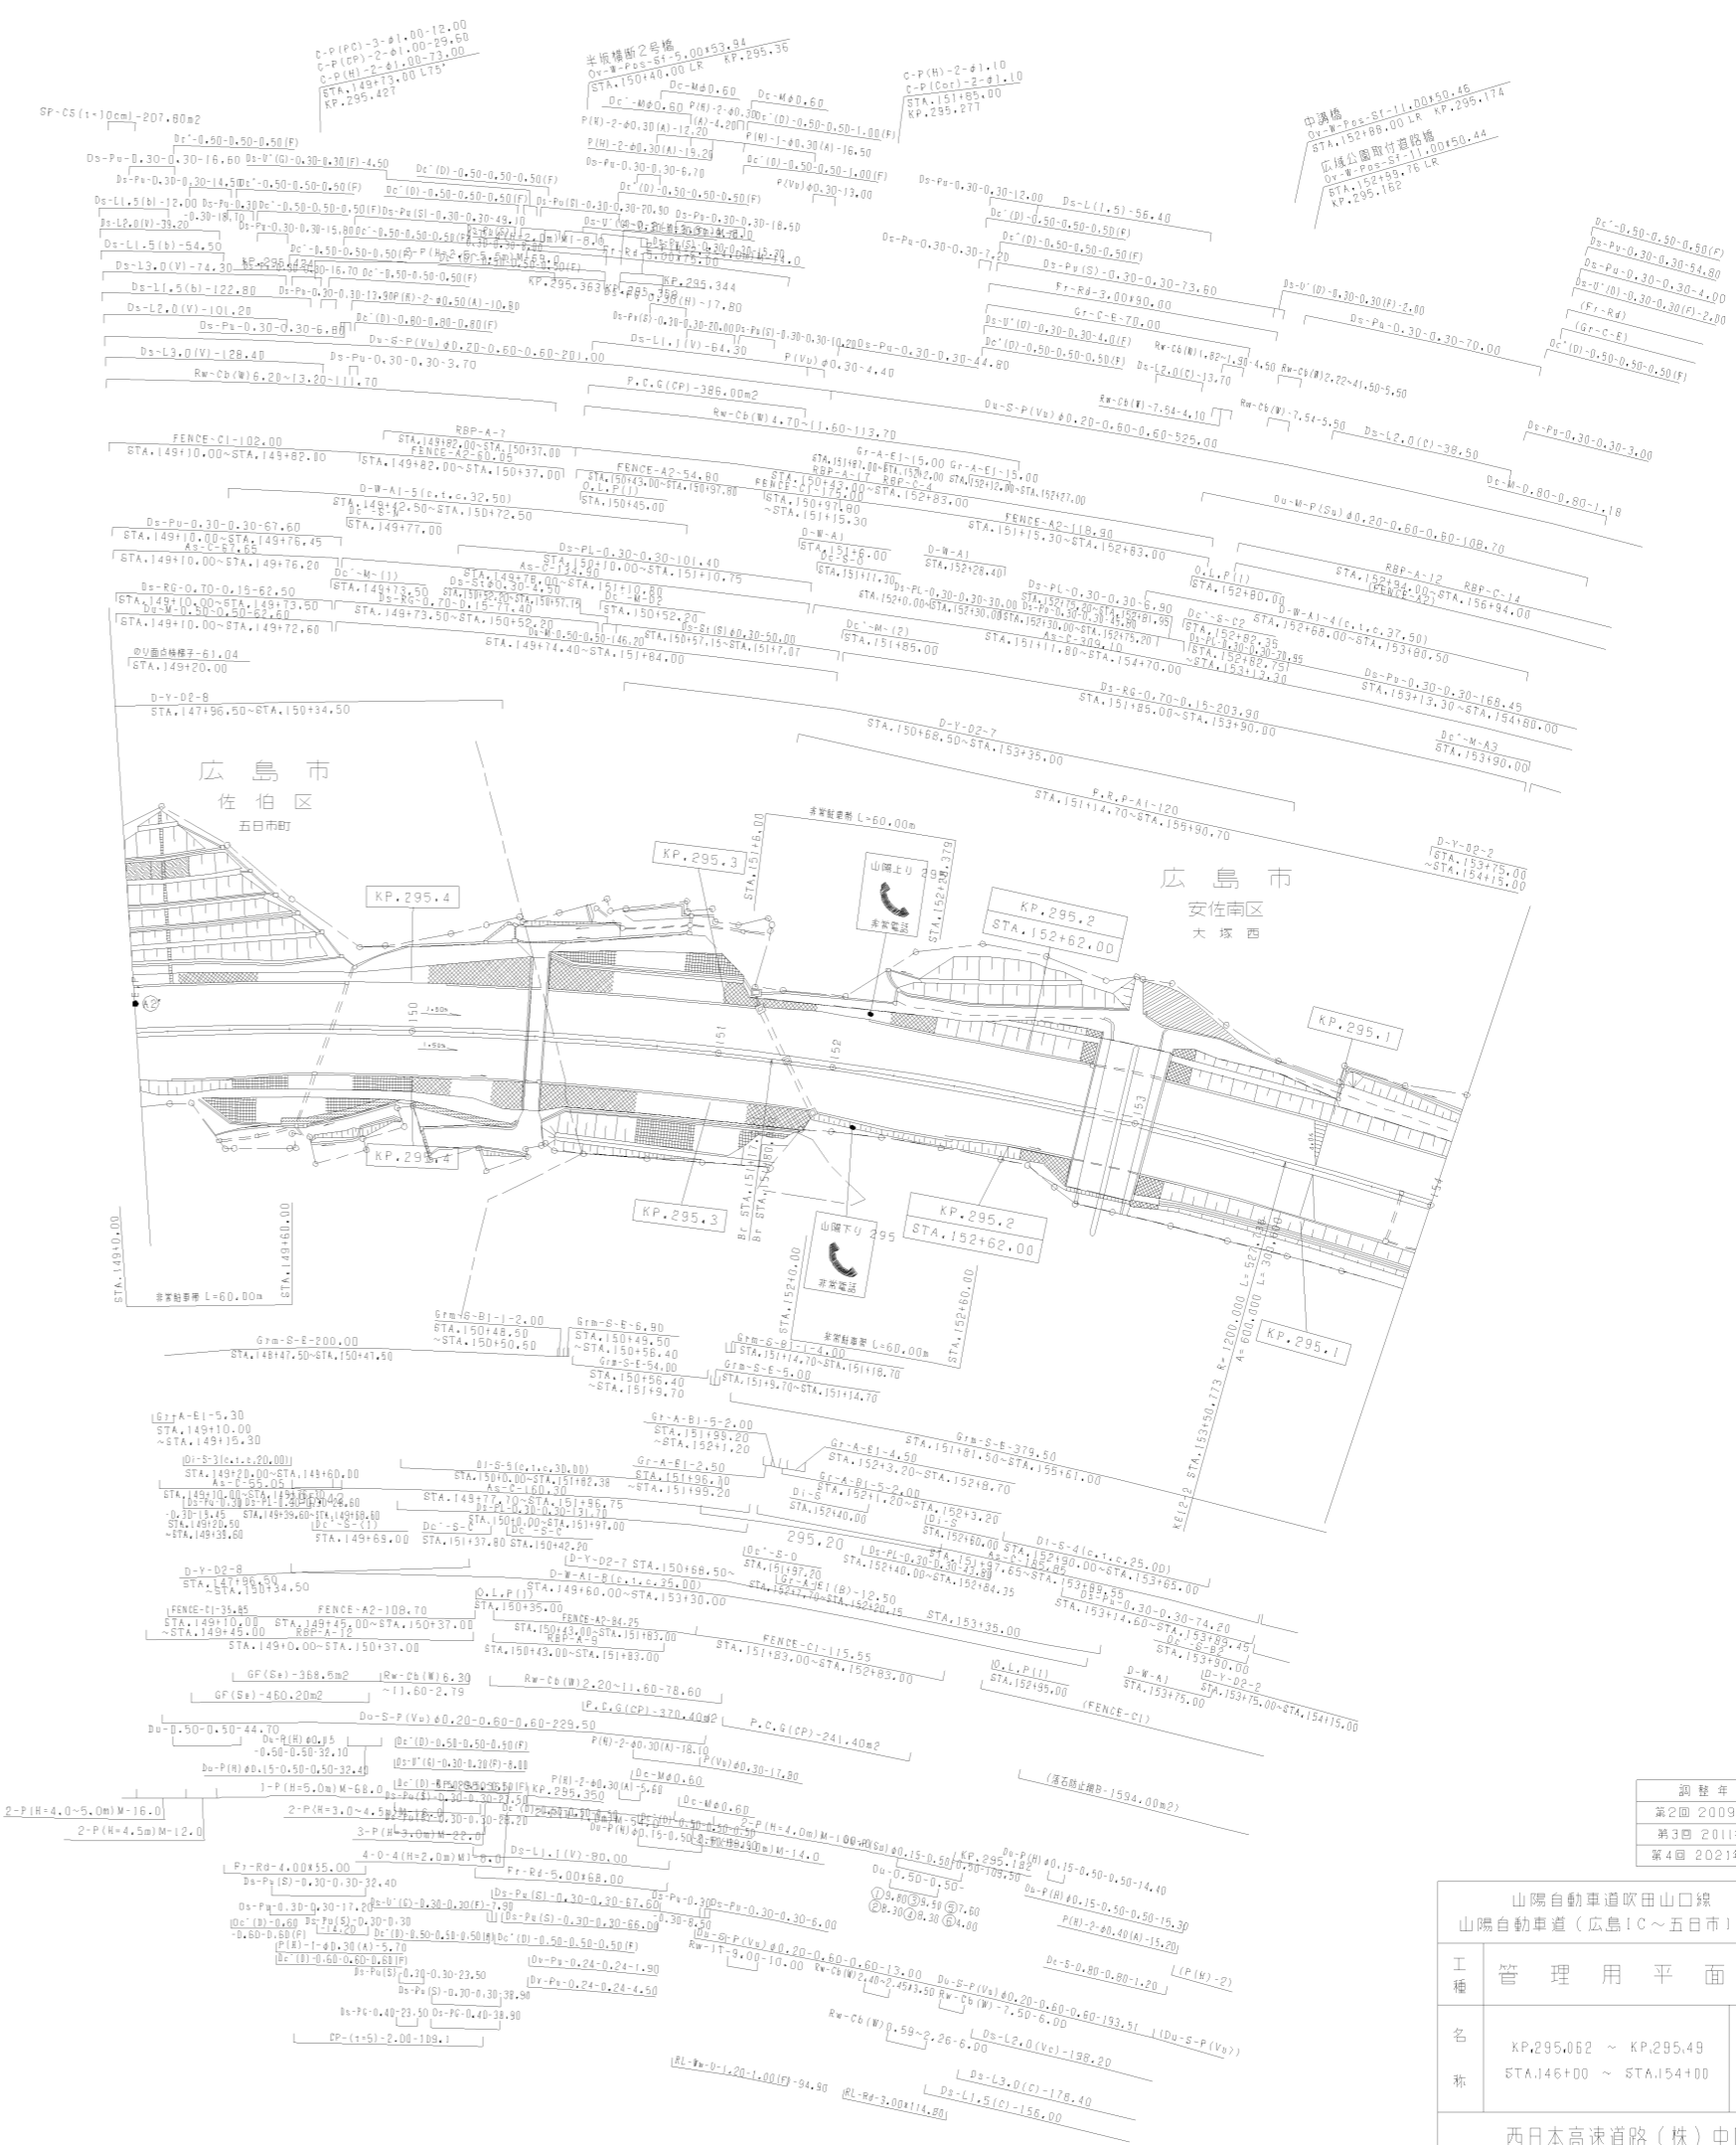


調整年月	適用
第2回 2009年3月	
第3回 2011年3月	
第4回 2021年03月	

山陽自動車道吹田山口線 山陽自動車道(広島IC~五日市IC)			
工種	管理用平面図	概尺	
名称	KP.295.062 ~ KP.295.49 STA.146+00 ~ STA.154+00	概尺	1/1000
西日本高速道路(株)中国支社			

五日市沖 L=1010.000m

石田舗装工事起点

広島市
佐伯区
五日市町

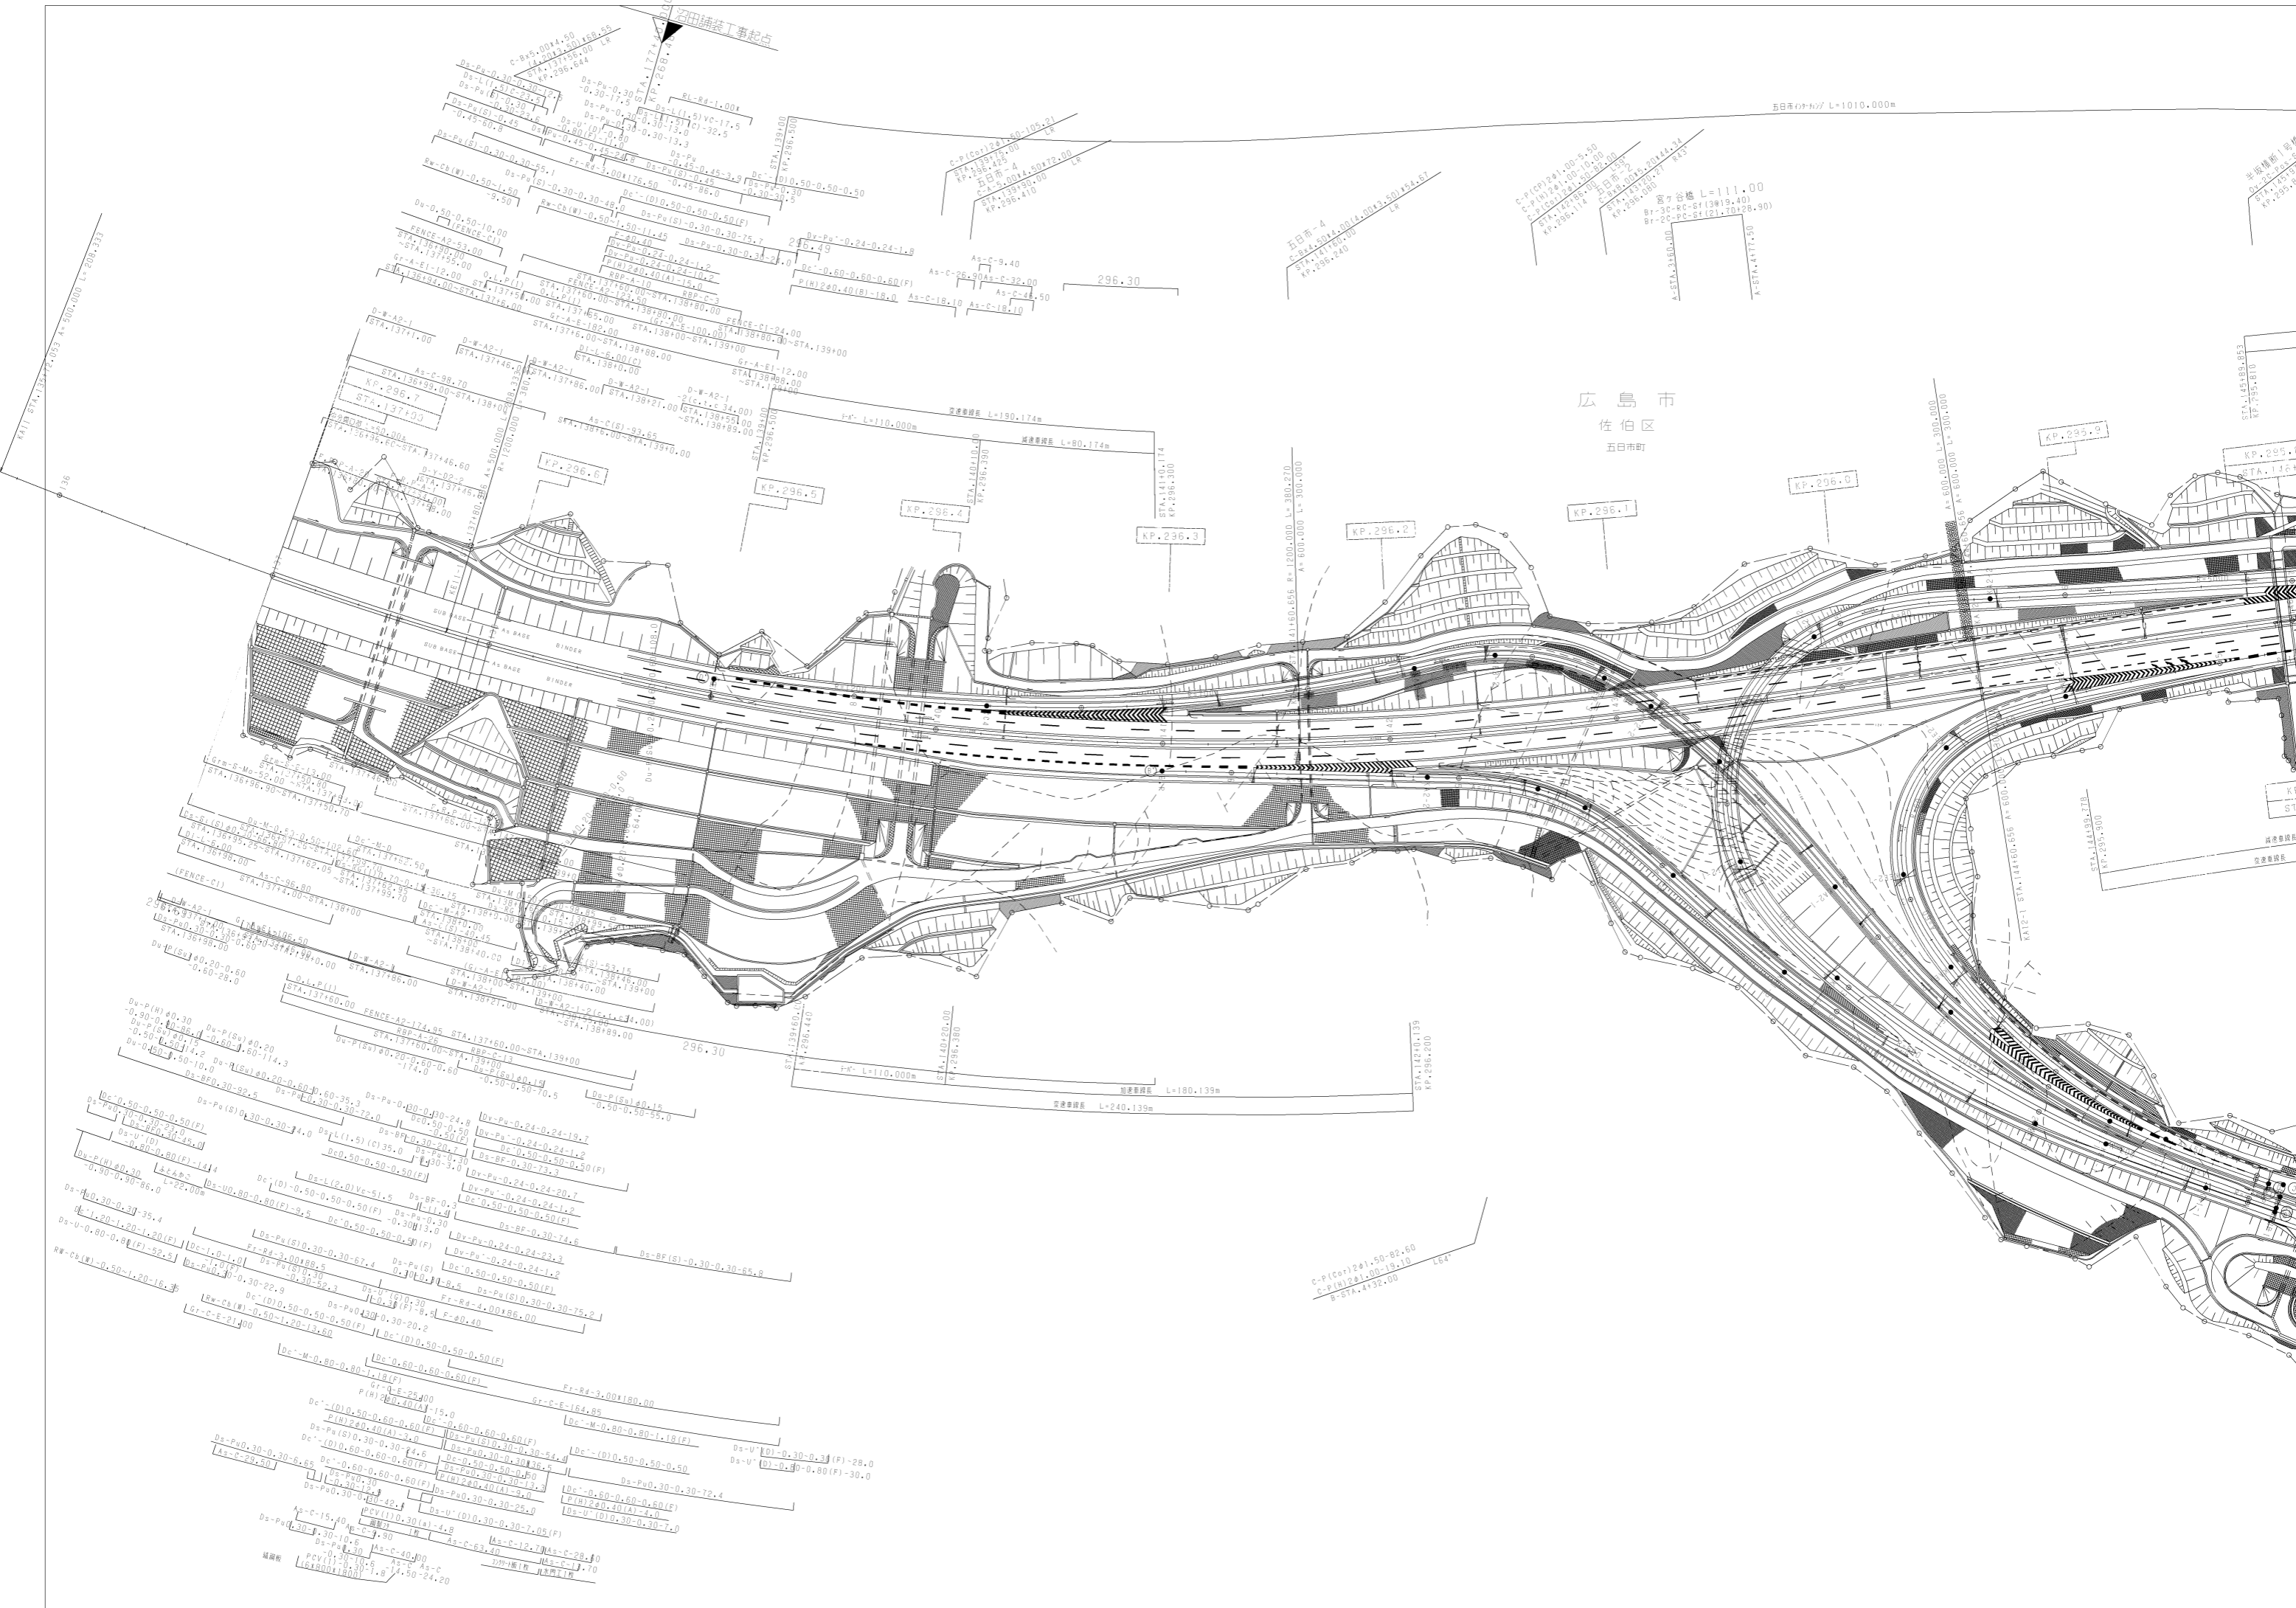



C-P(Cor)281.00-02.60
C-P(H)281.00-19.10
B-STA. 4132.00
L=64

Ds-U' (D) 0.30-0.3 (F) 28.0
Ds-U' (D) 0.40-0.80 (F) 30.0


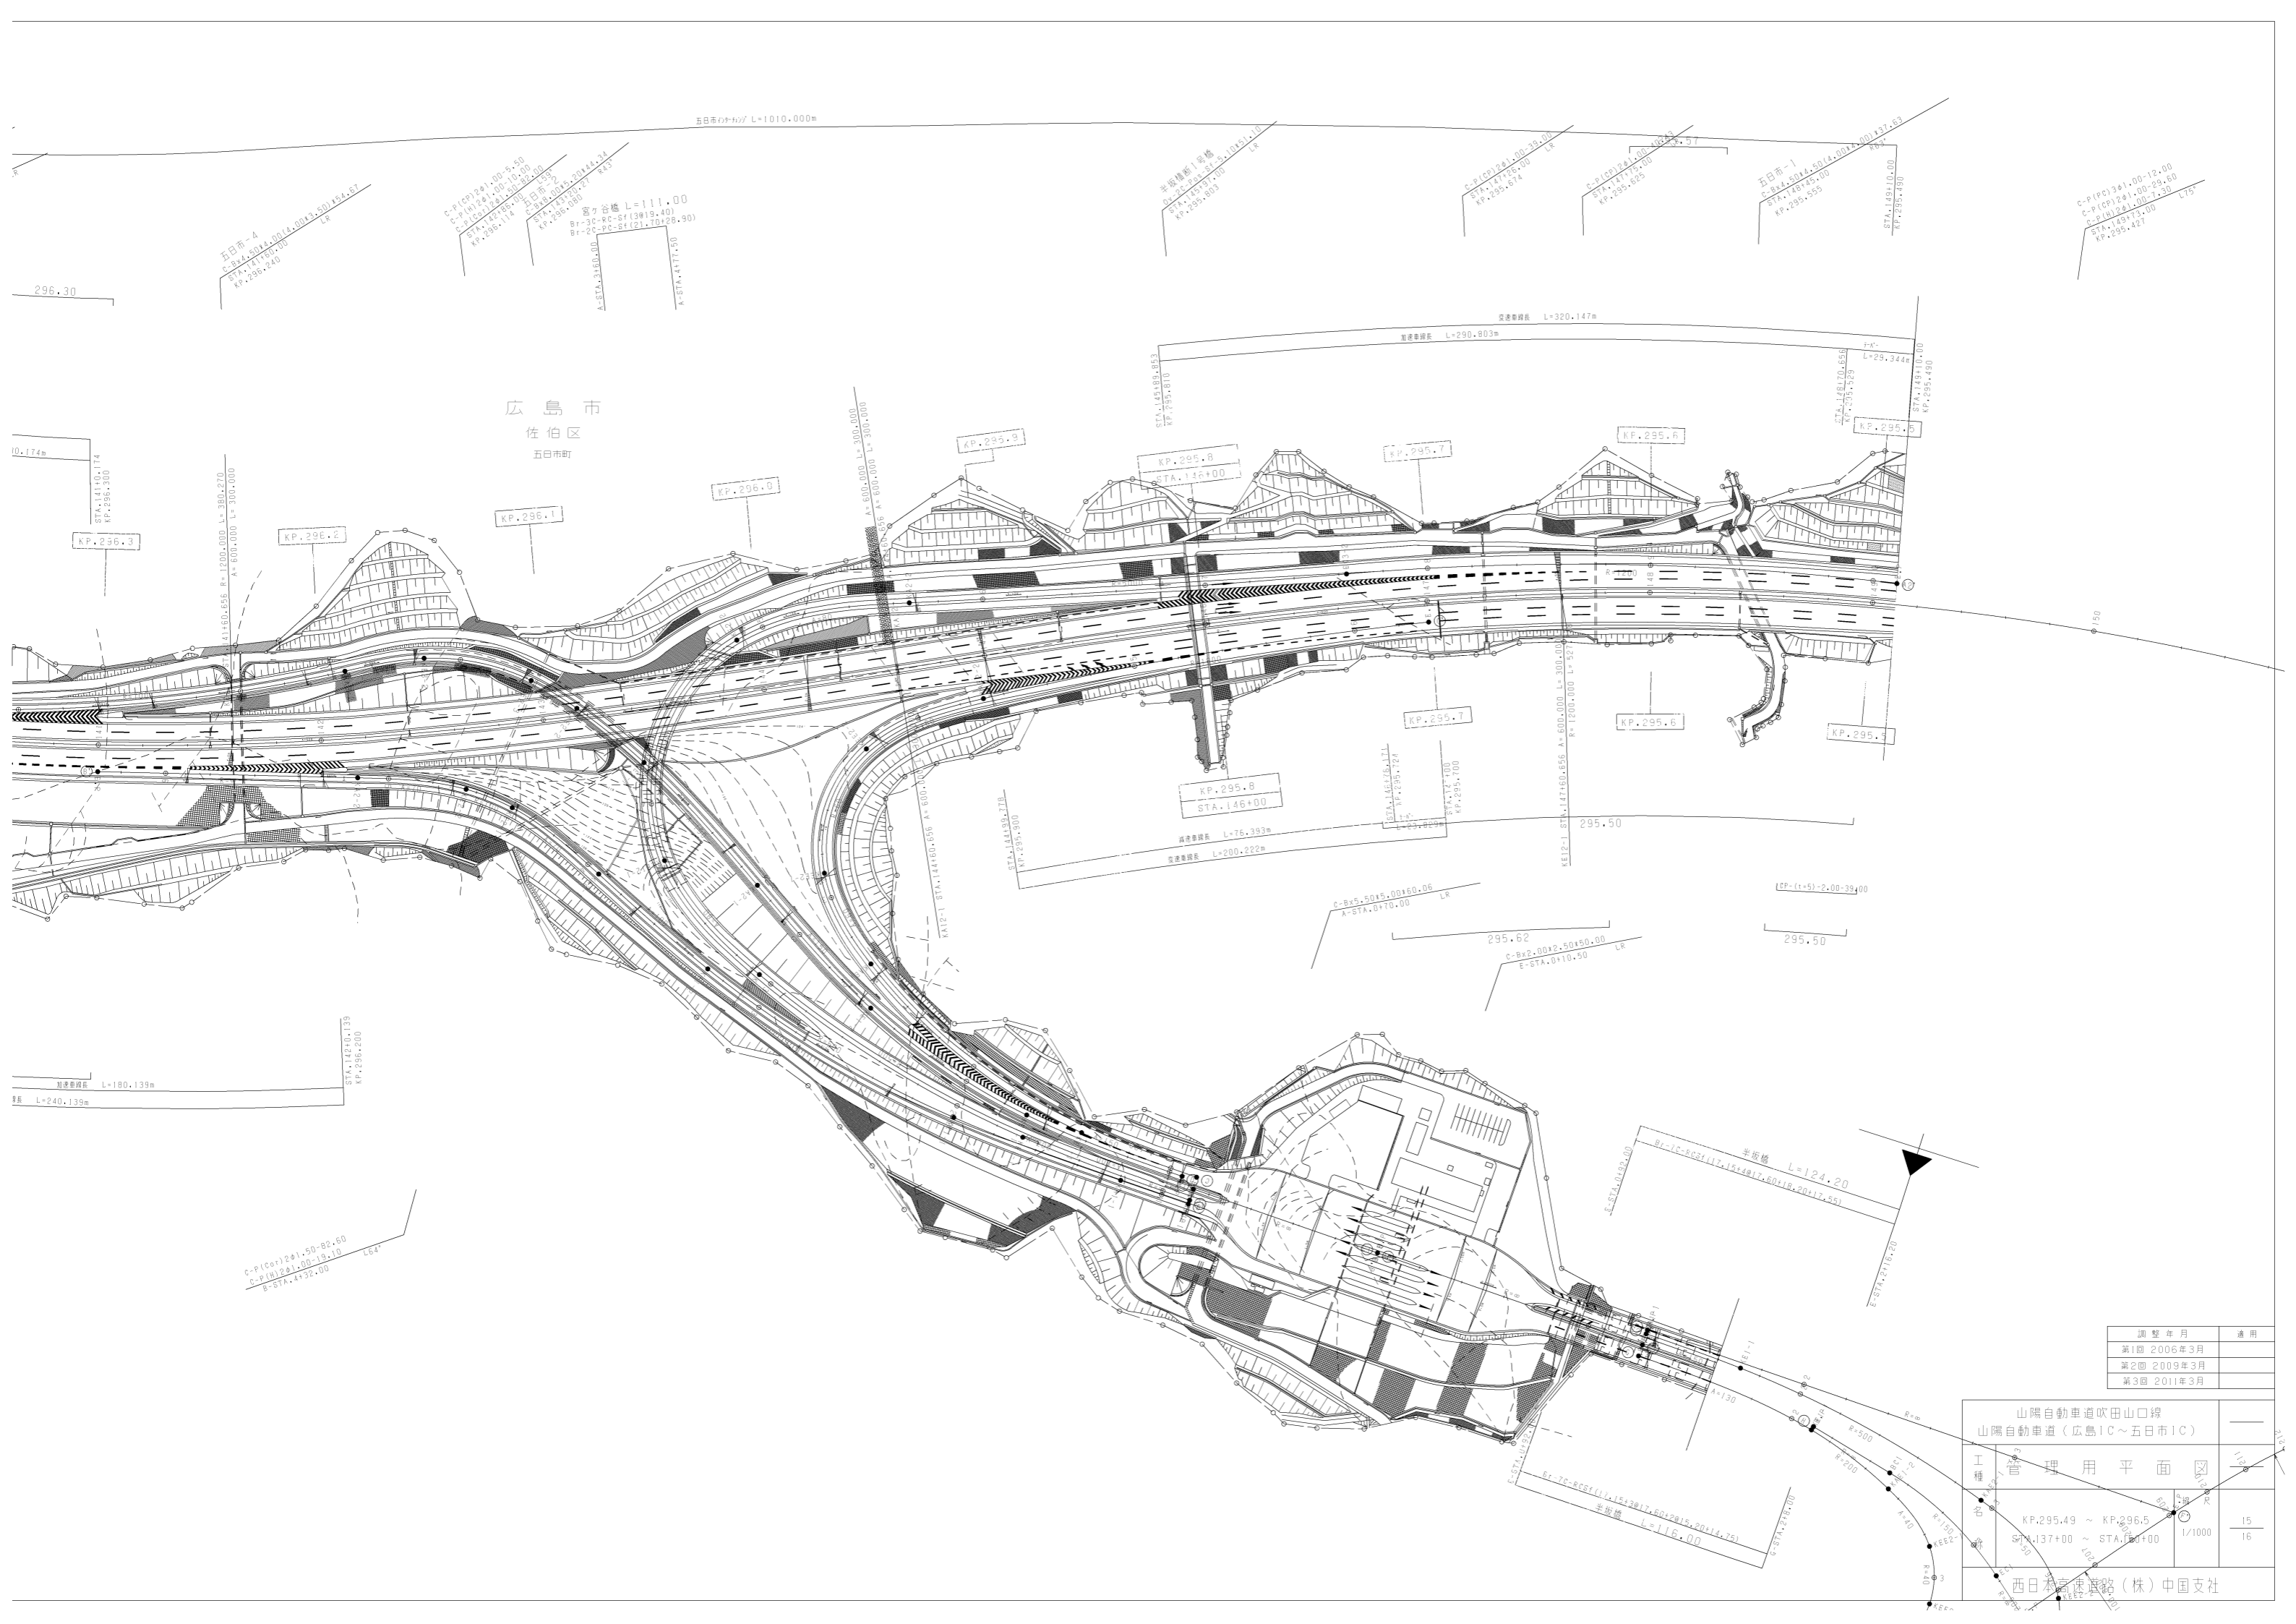

広島市
佐伯区
五日市町


調整年月	適用
第1回 2006年3月	
第2回 2009年3月	
第3回 2011年3月	

山陽自動車道吹田山口線 山陽自動車道(広島IC~五日市IC)	
工種	管理用平面図
名	KP.295.49 ~ KP.296.5 STA.1437+00 ~ STA.146+00
縮尺	1/1000
頁	15 / 16


西日本高速道路(株)中国支社

武田山トンネル西工事起点

広島市
安佐南区
伴東

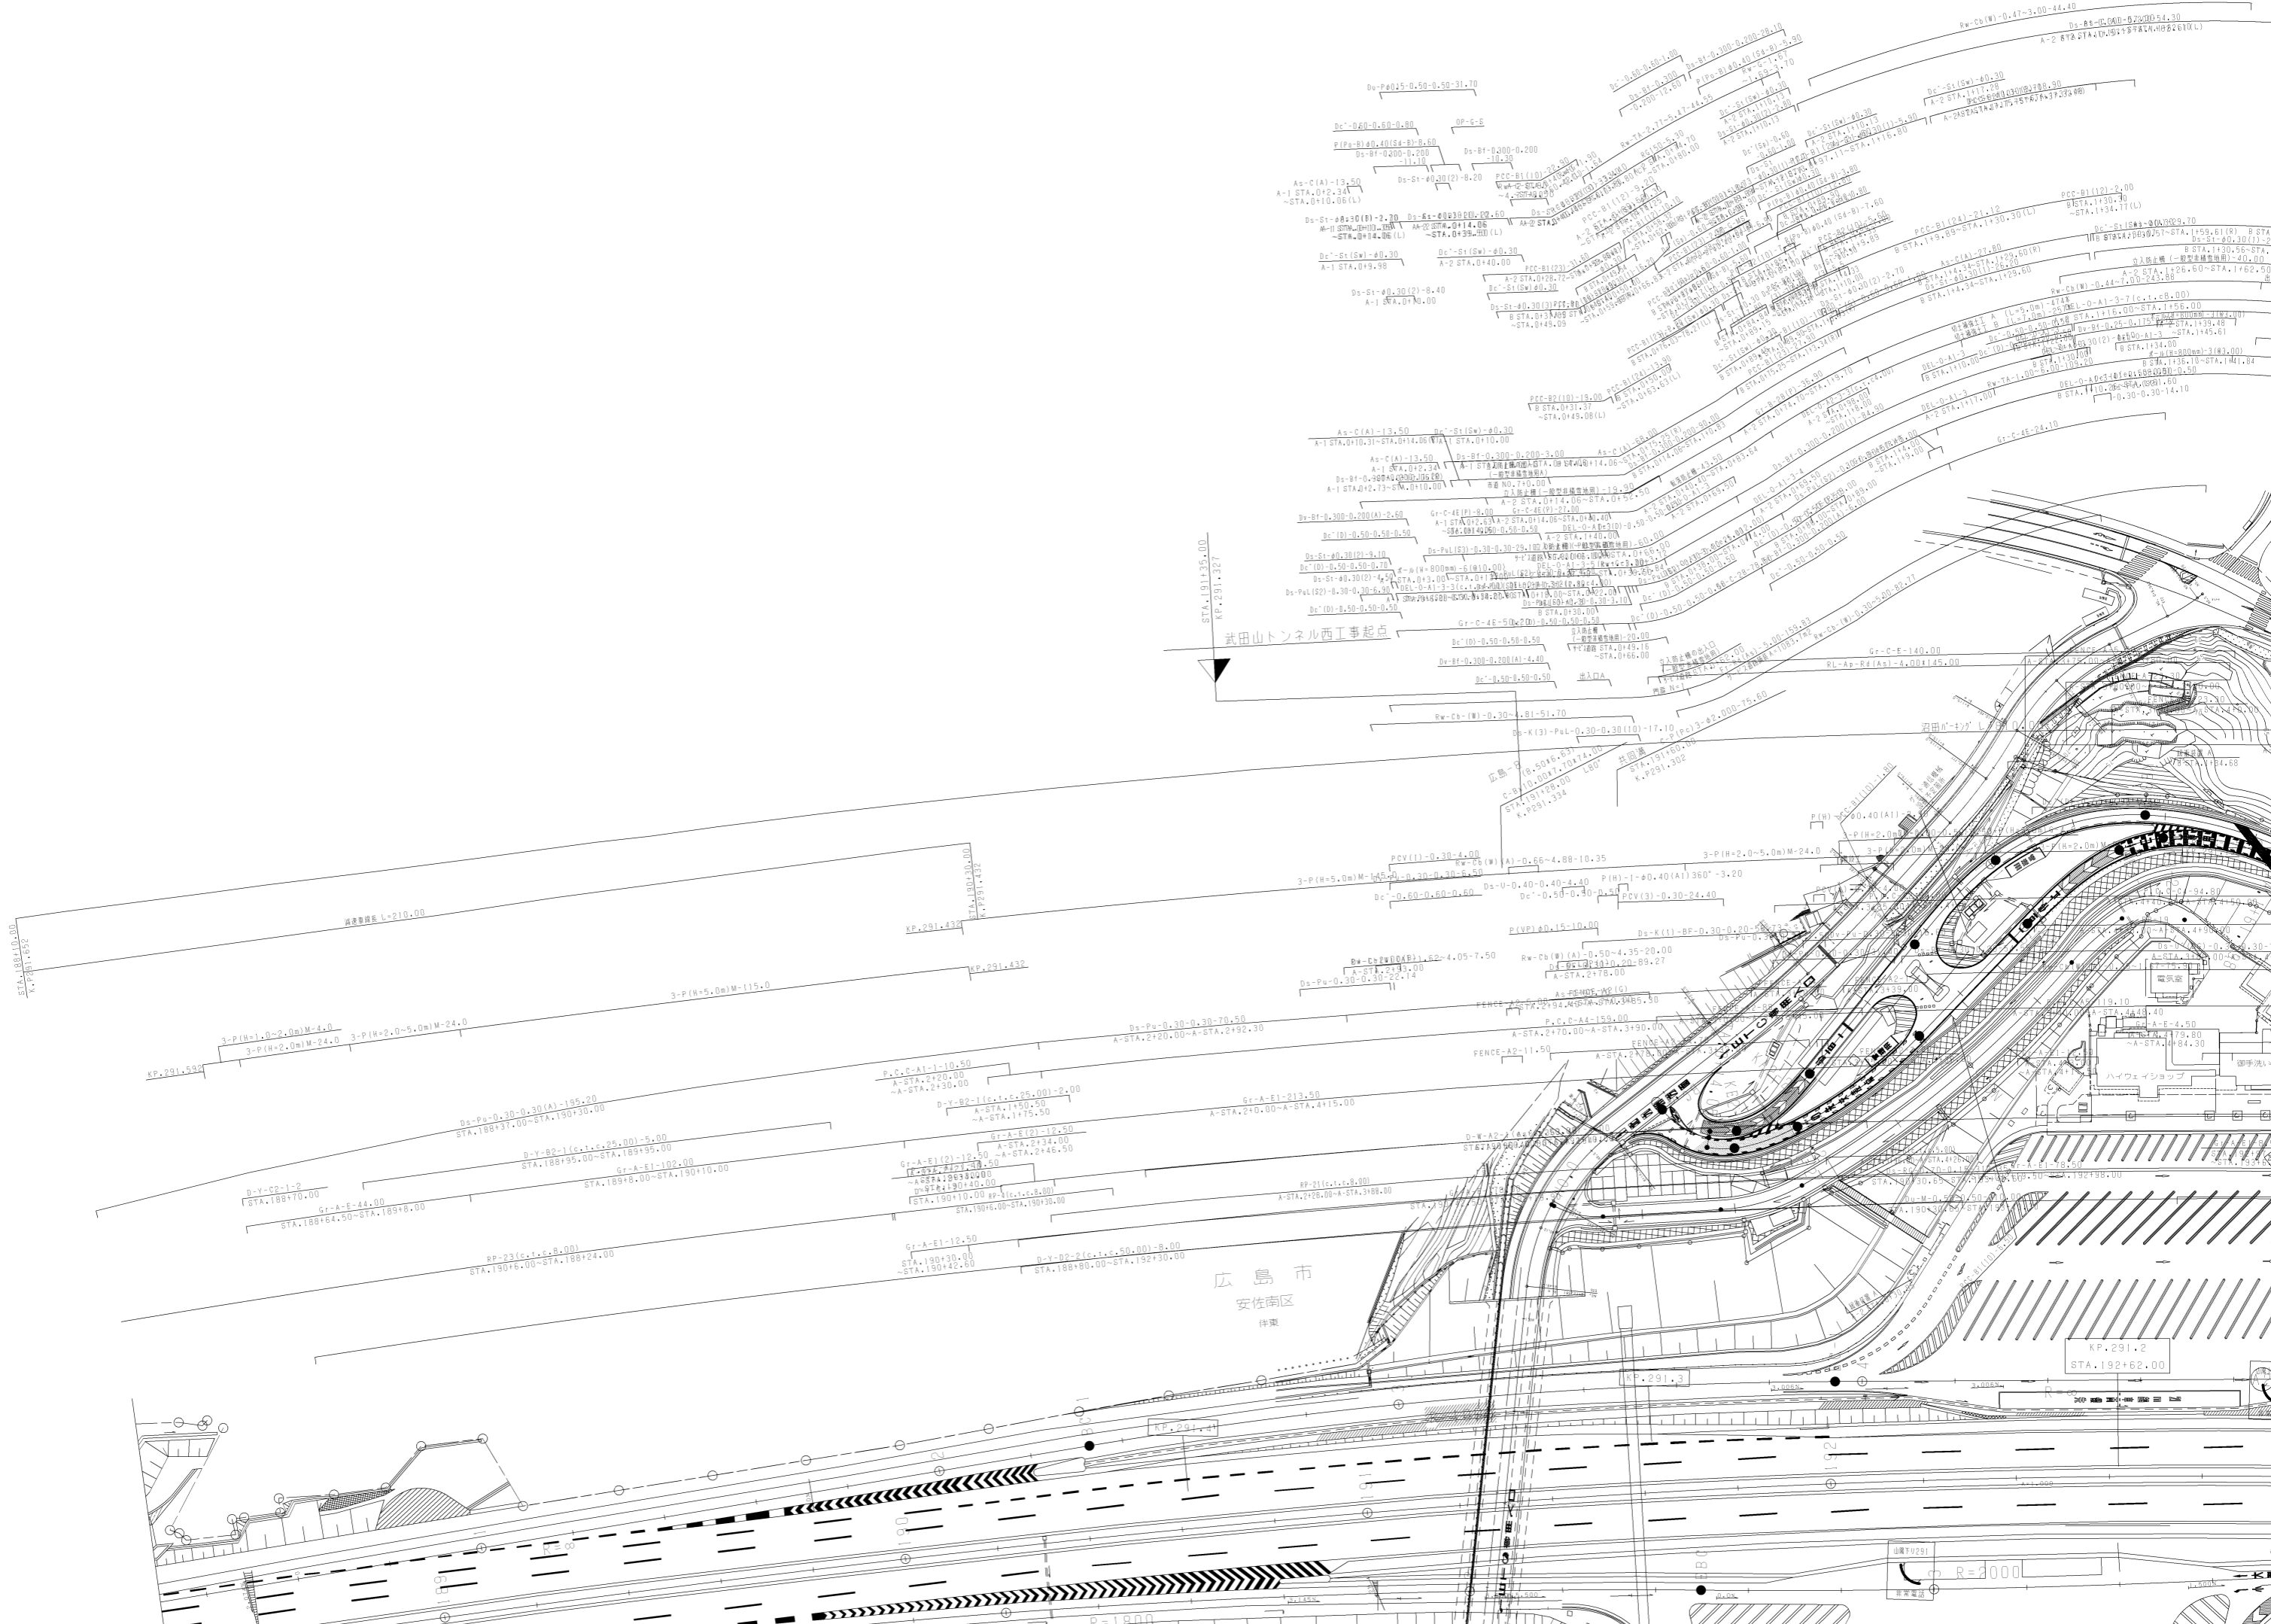

調整年月	適用
第8回 2021年03月	
第9回 2022年03月	
第10回 2023年02月	

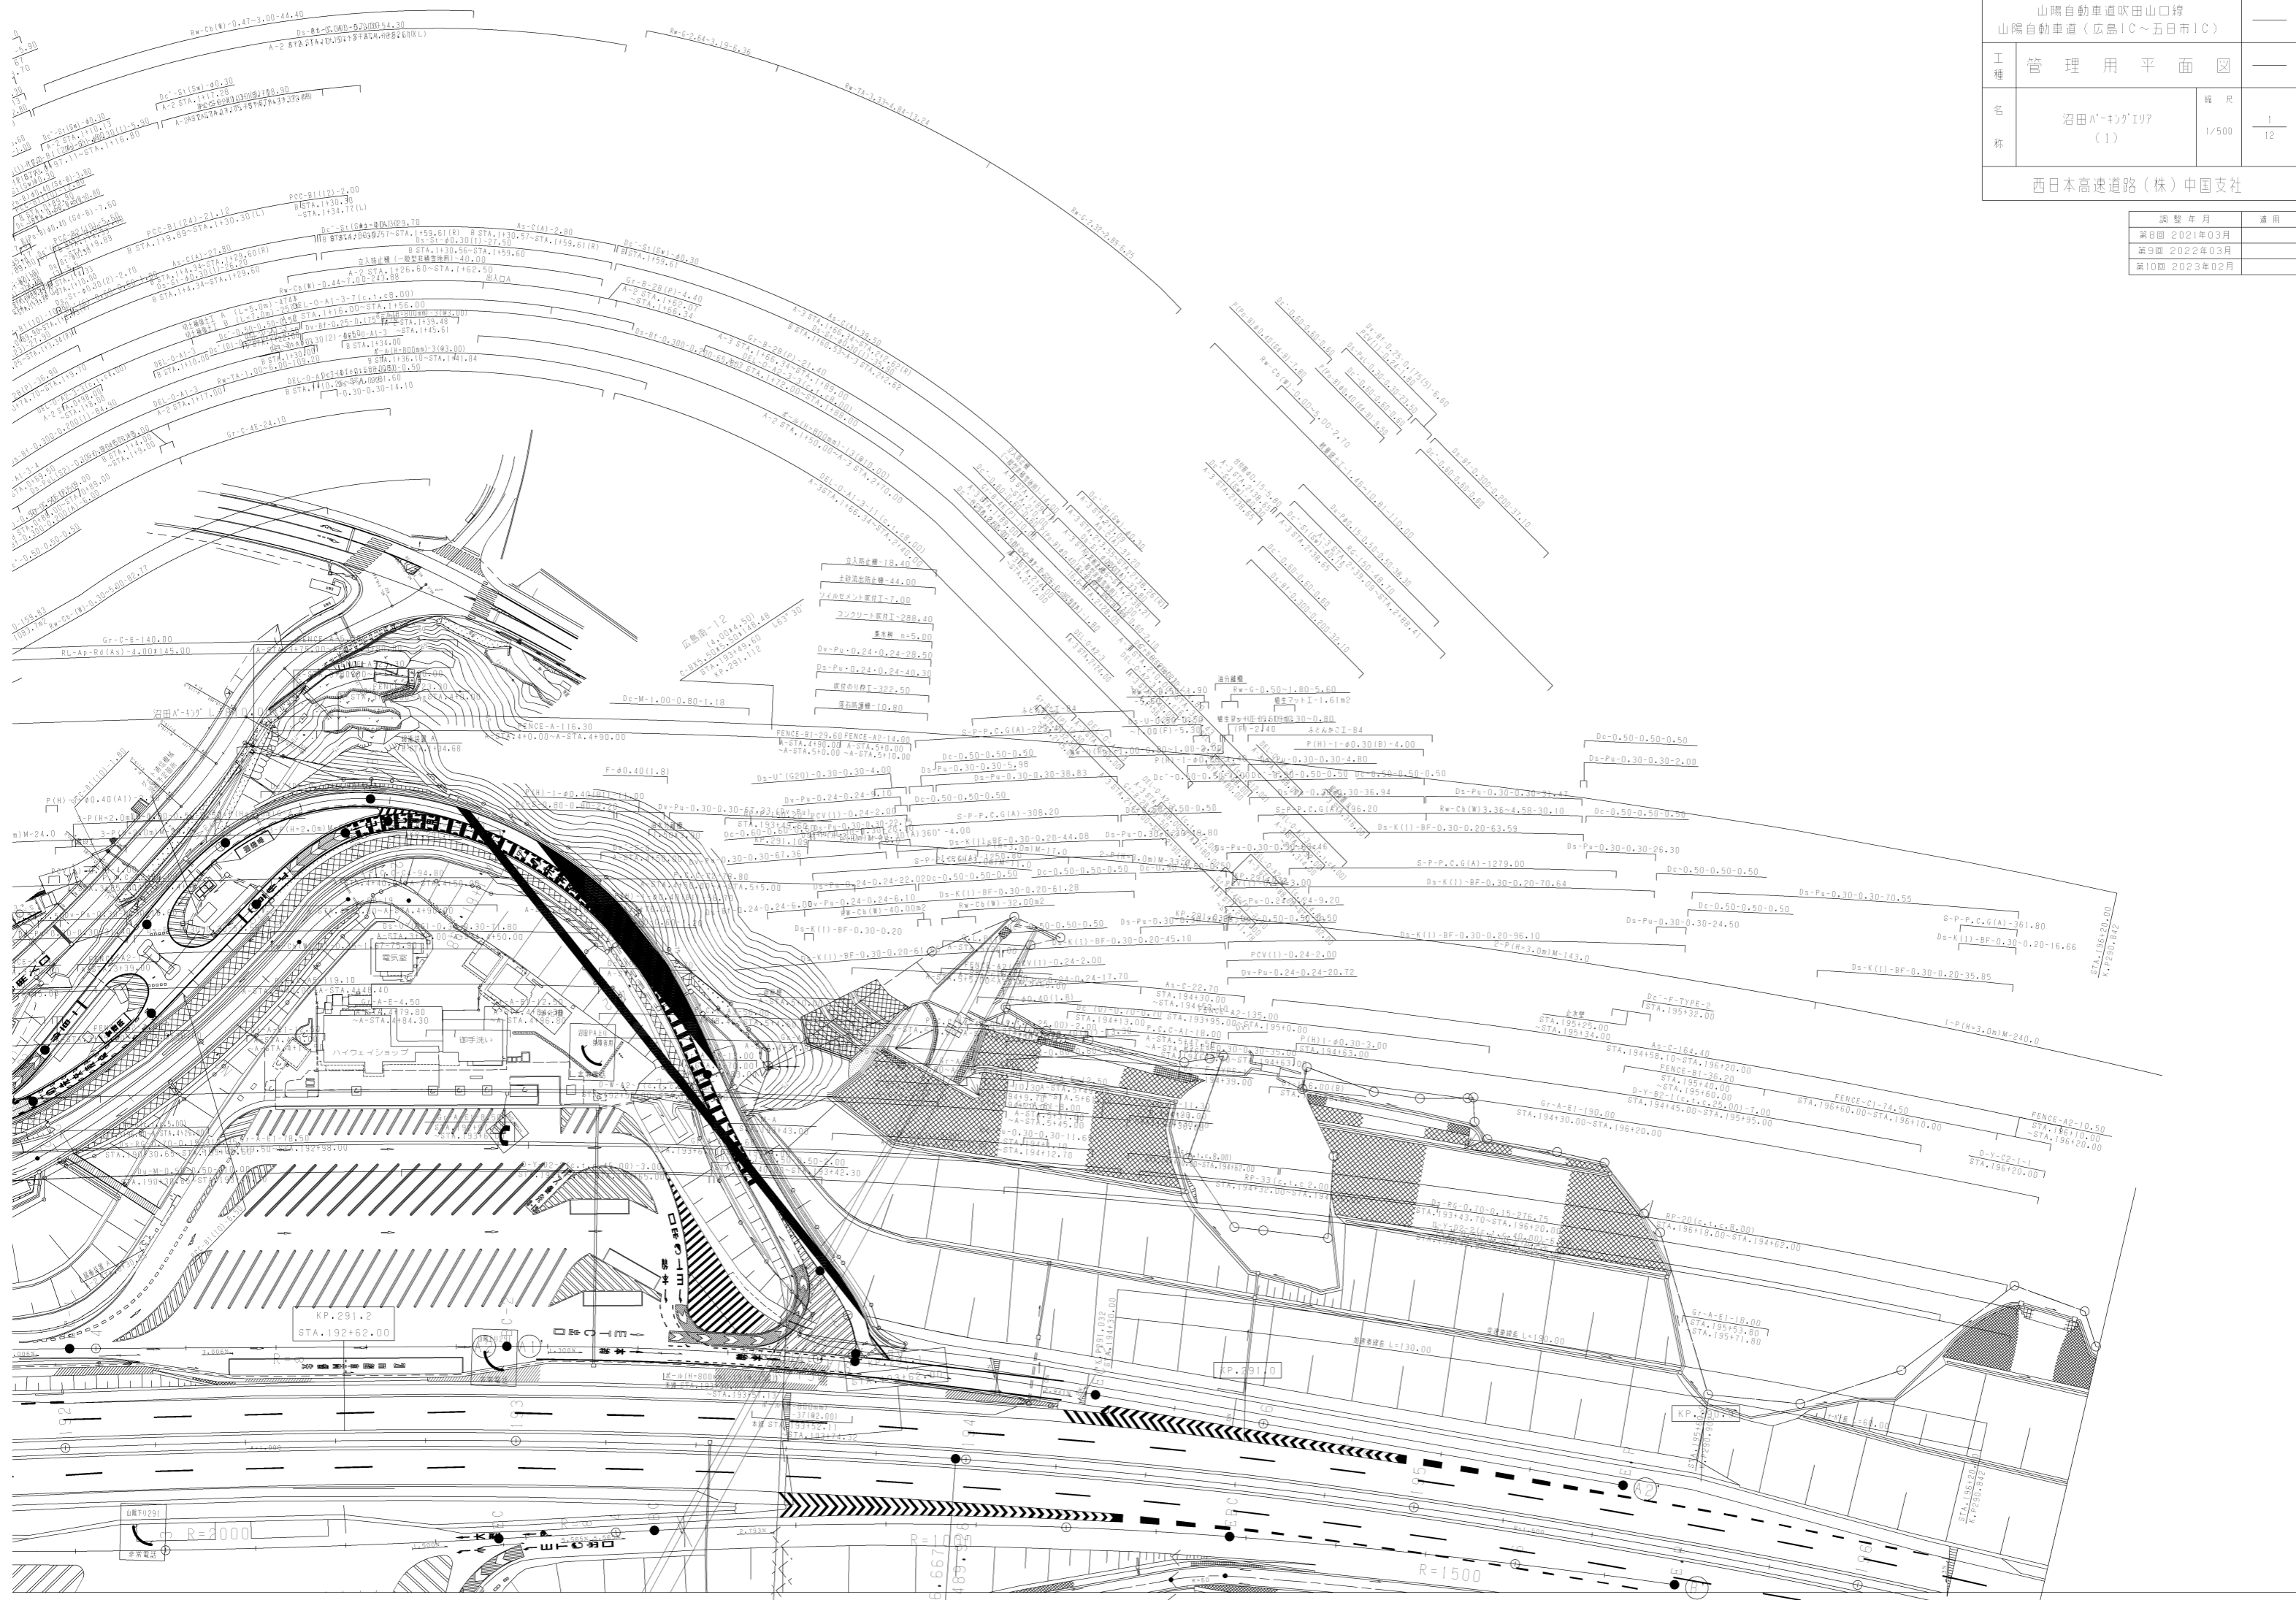




KP.291.2
STA.192+62.00

KP.291.0

KP.291.0



R=1500

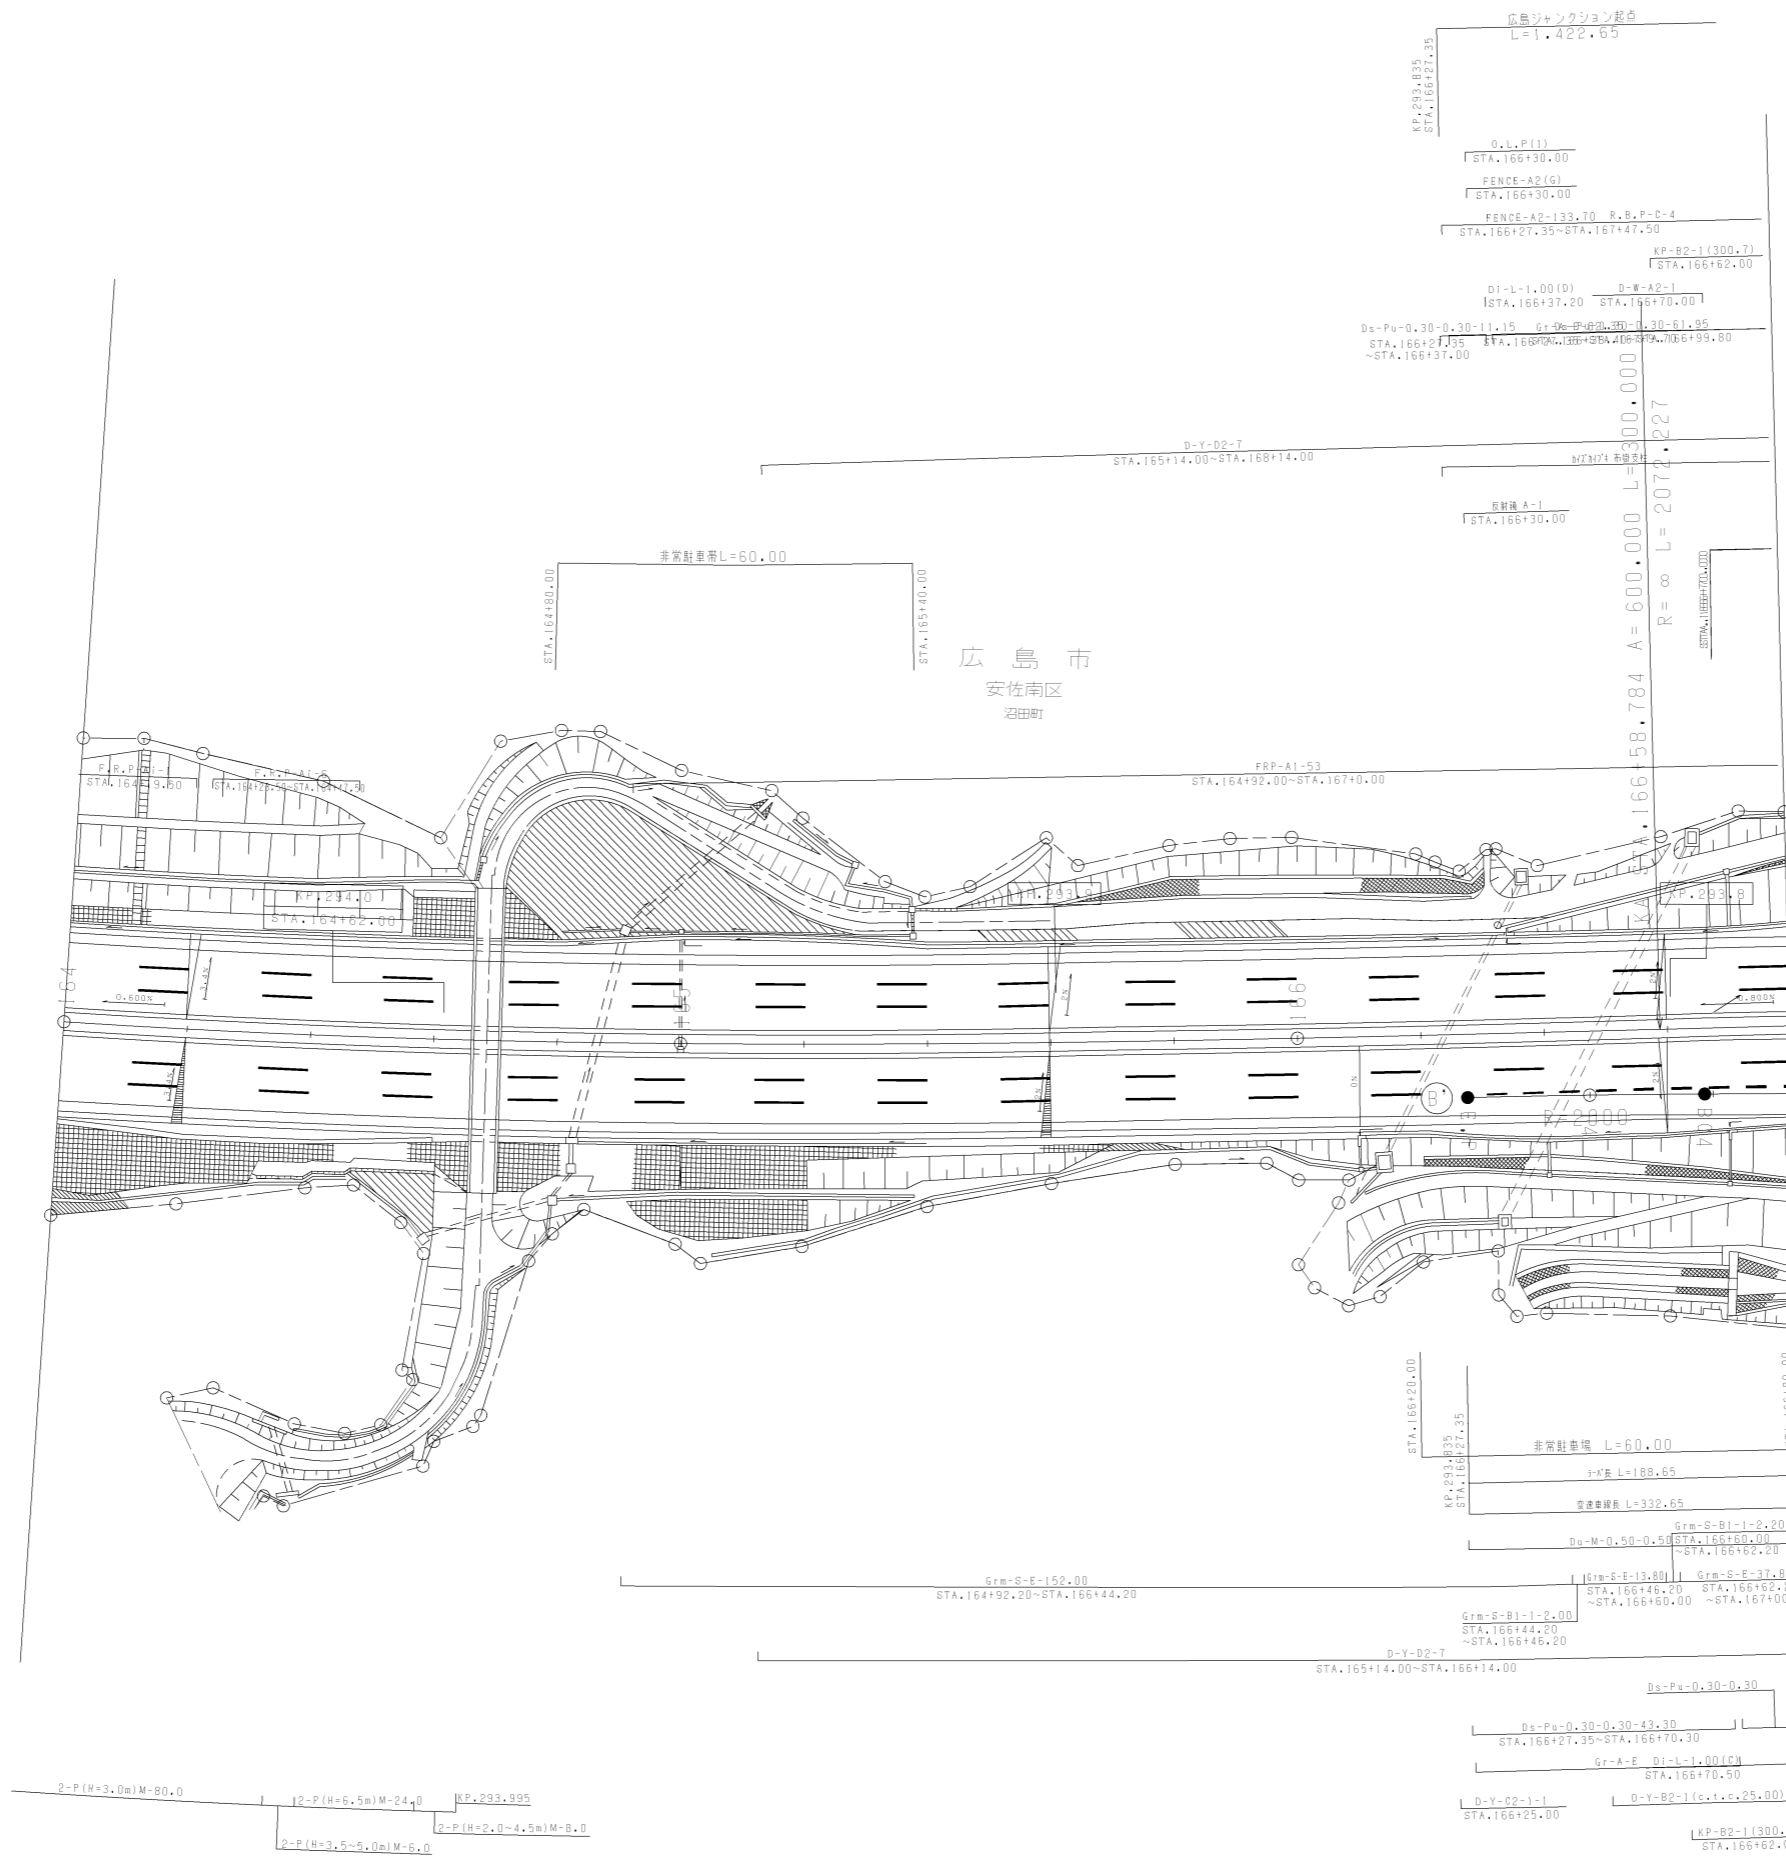


調整年月	適用
第1回 2006年3月	

山陽自動車道吹田山口線 山陽自動車道(広島IC~五日市IC)			
工種	管理用平面図		
名称	広島ジャンクション (1)	縮尺 1/500	2 12
西日本高速道路(株)中国支社			

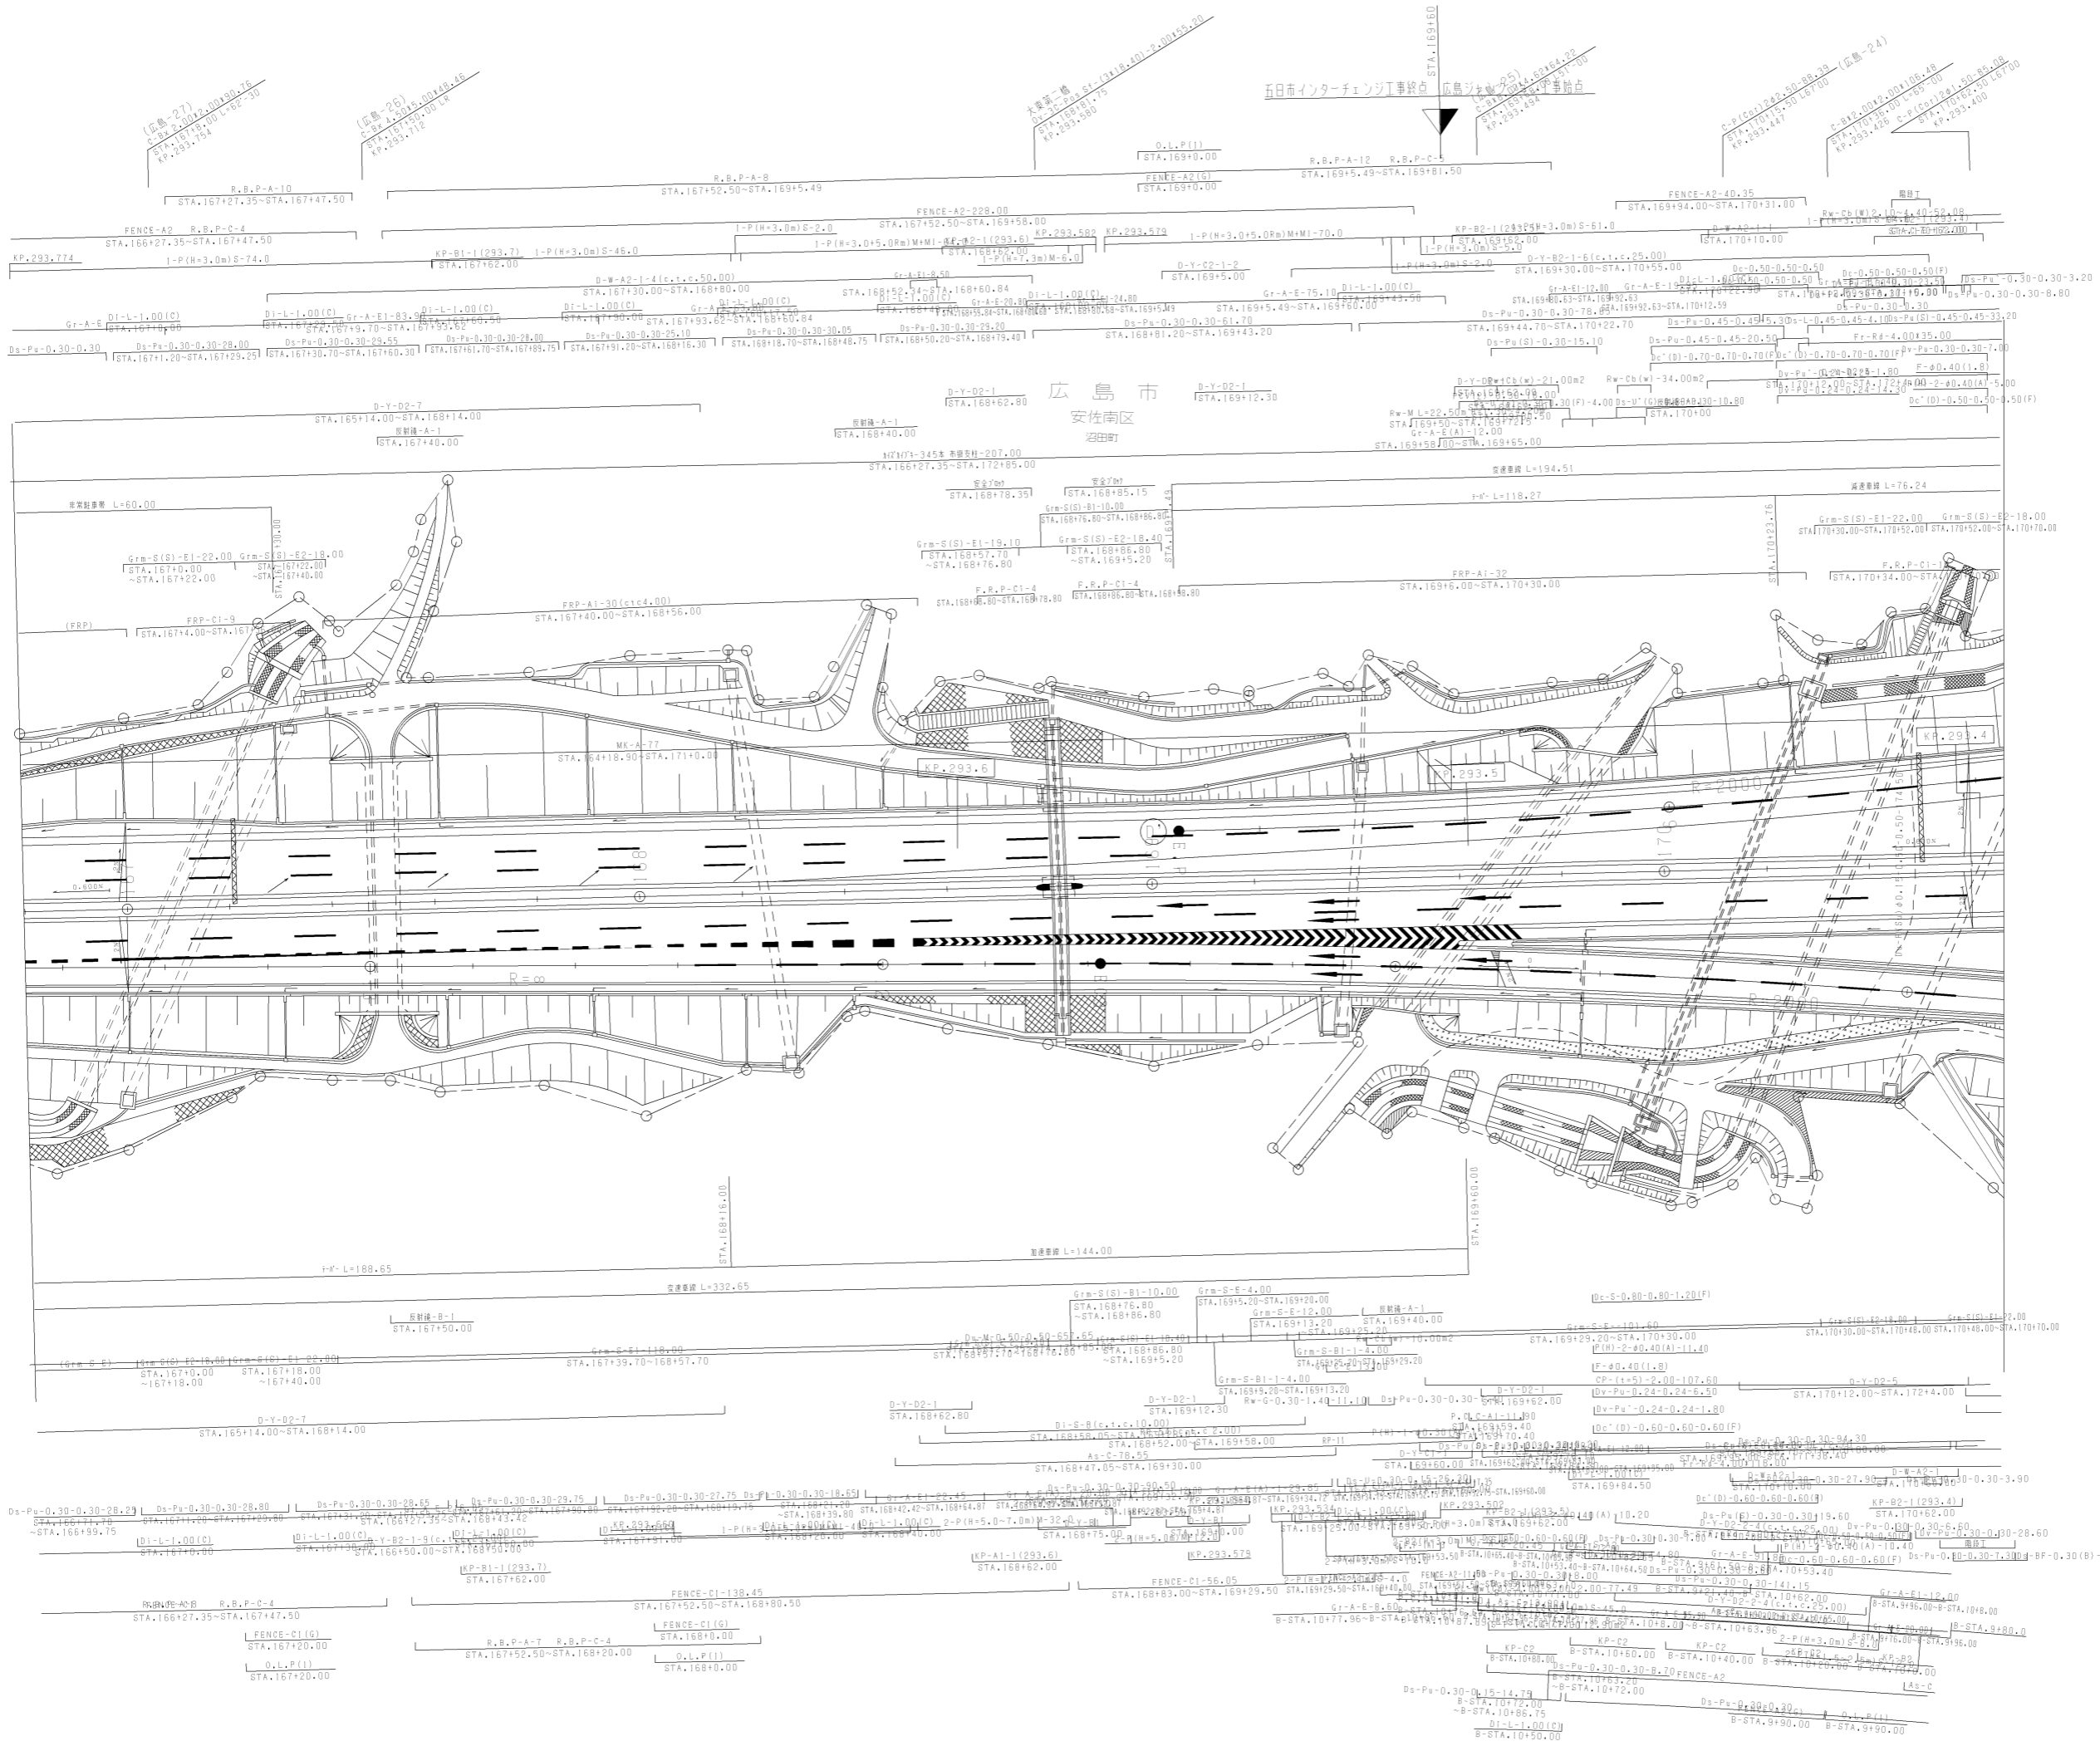


調整年月	適用
第4回 2015年3月	
第5回 2019年3月	
第6回 2021年03月	

山陽自動車道吹田山口線		
山陽自動車道(広島IC~五日市IC)		
工種	管理用平面図	
名称	広島ジャンクション(2)	縮尺 1/500
		3/12
西日本高速道路(株)中国支社		

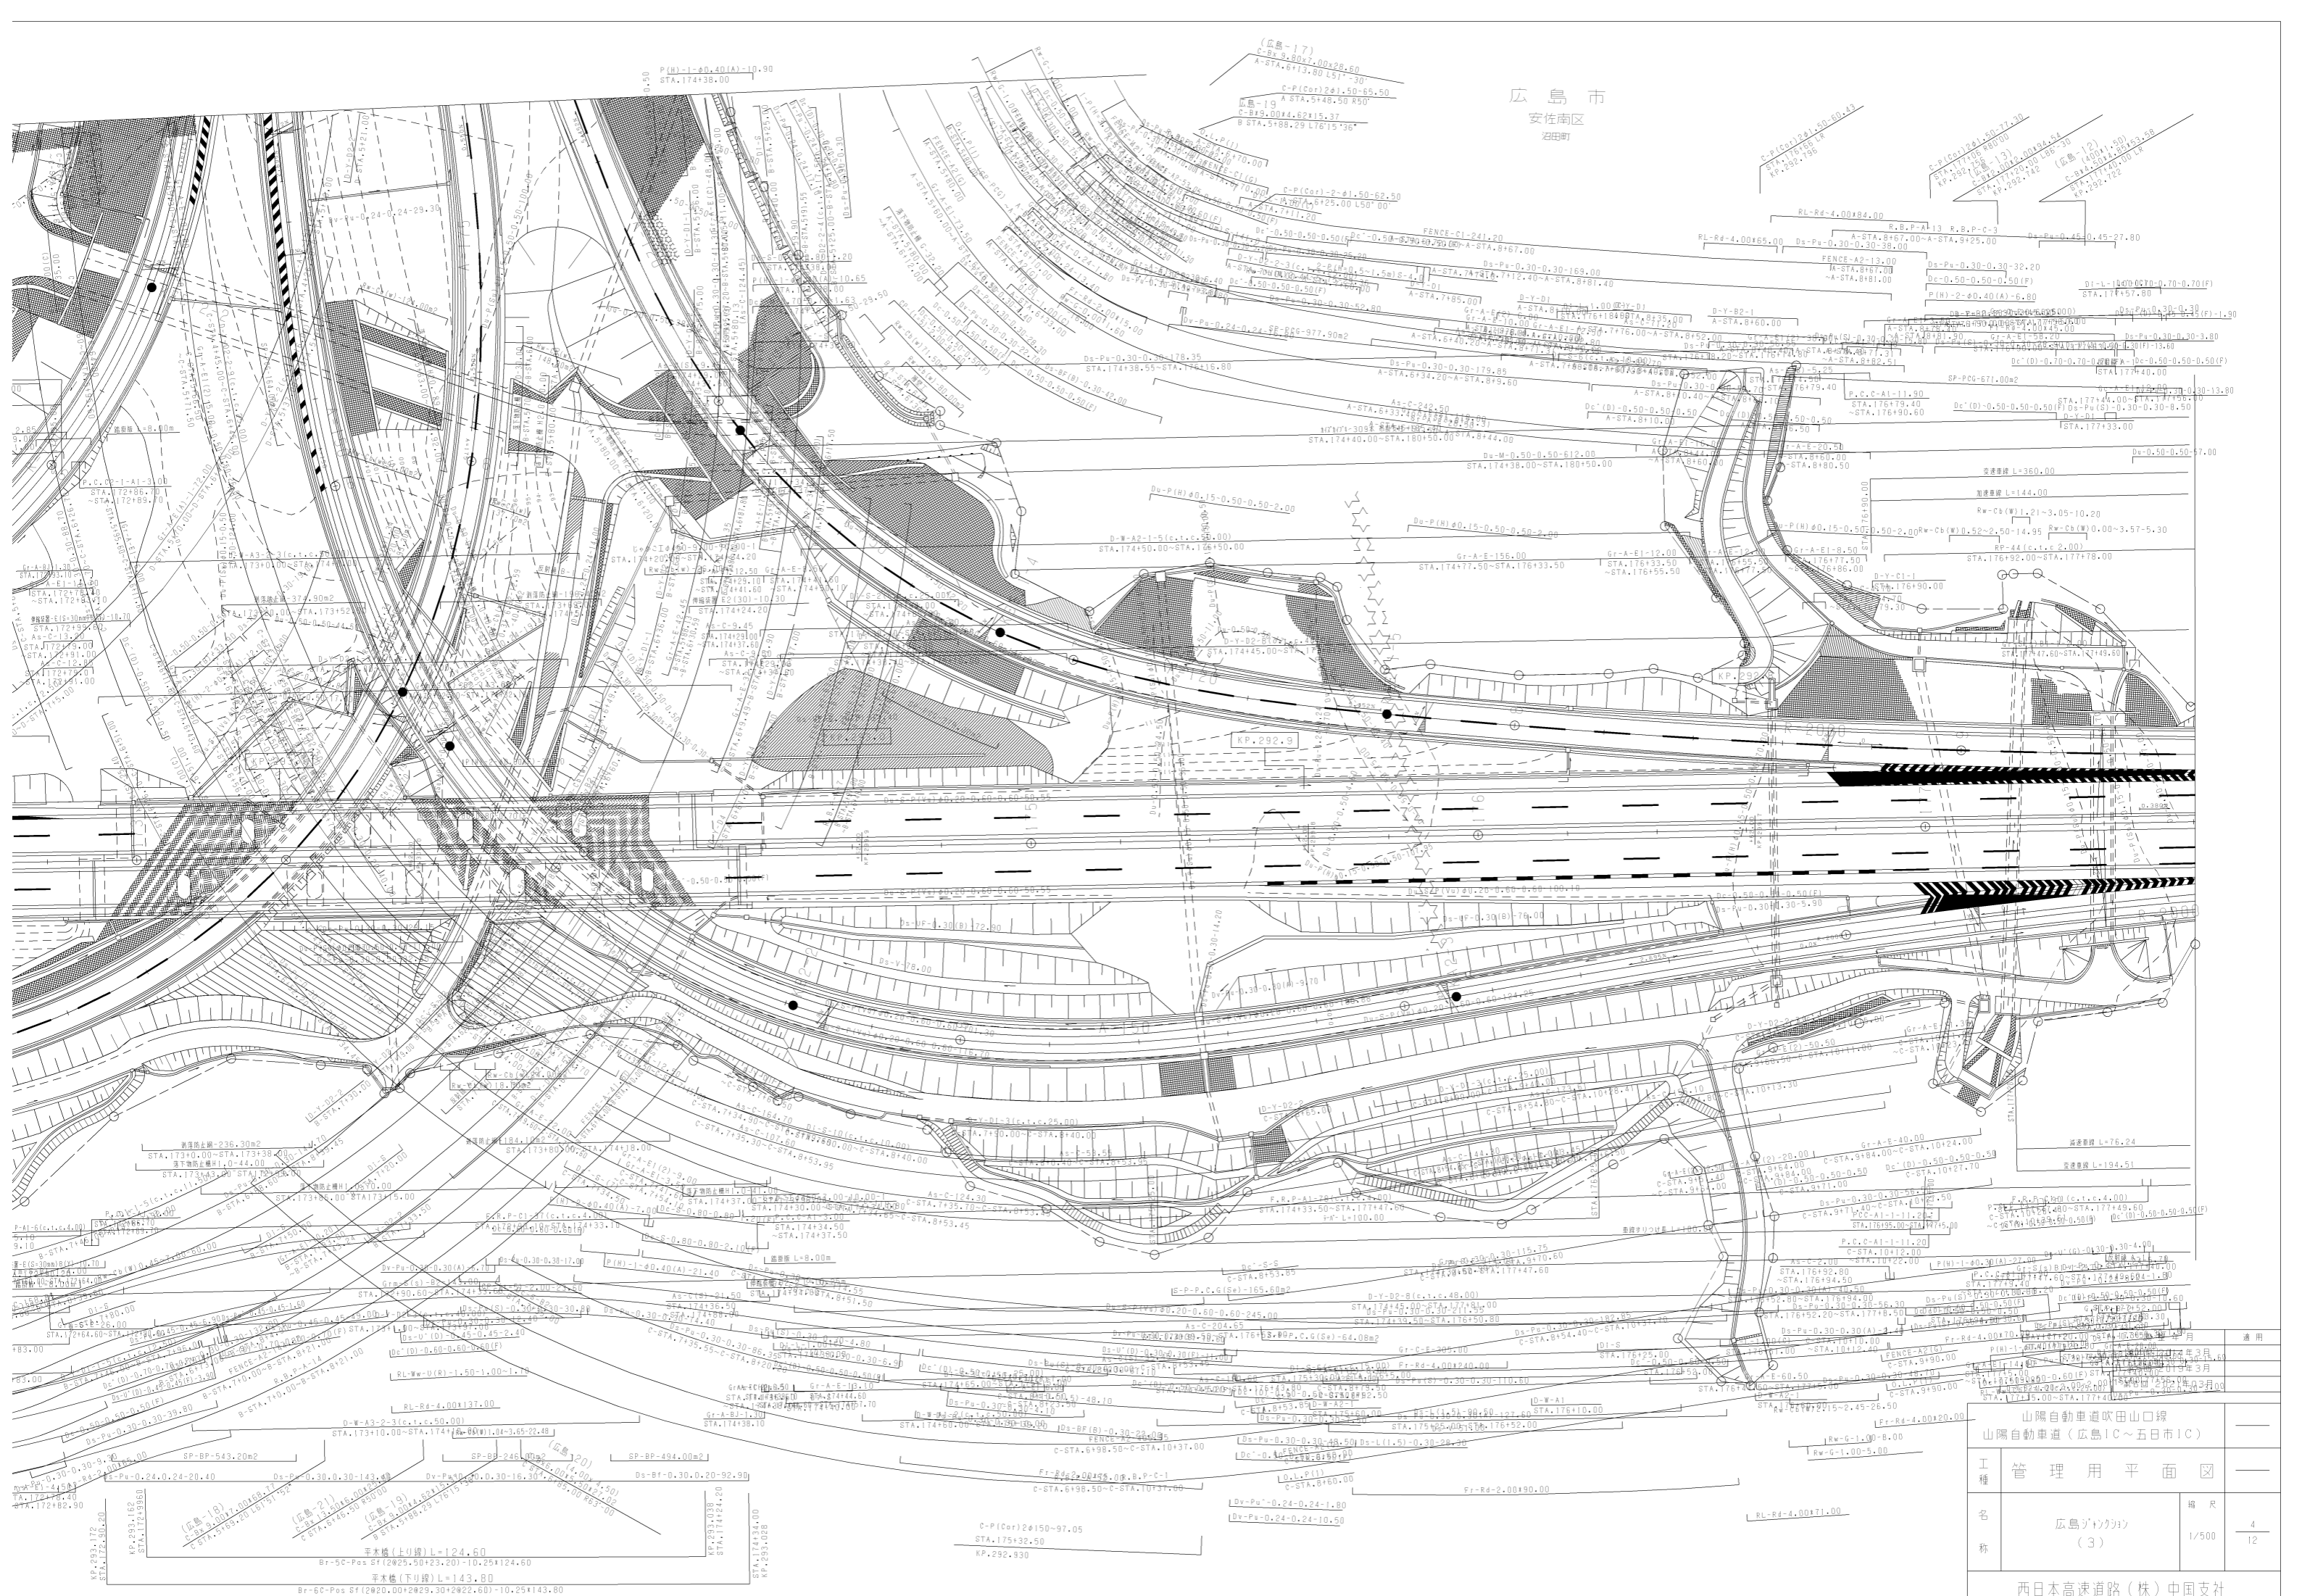


広島市
安佐南区
沼田町

山陽自動車道吹田山口線		
山陽自動車道(広島IC~五日市IC)		
工種	管理用平面図	
西日本高速道路(株)中国支社		

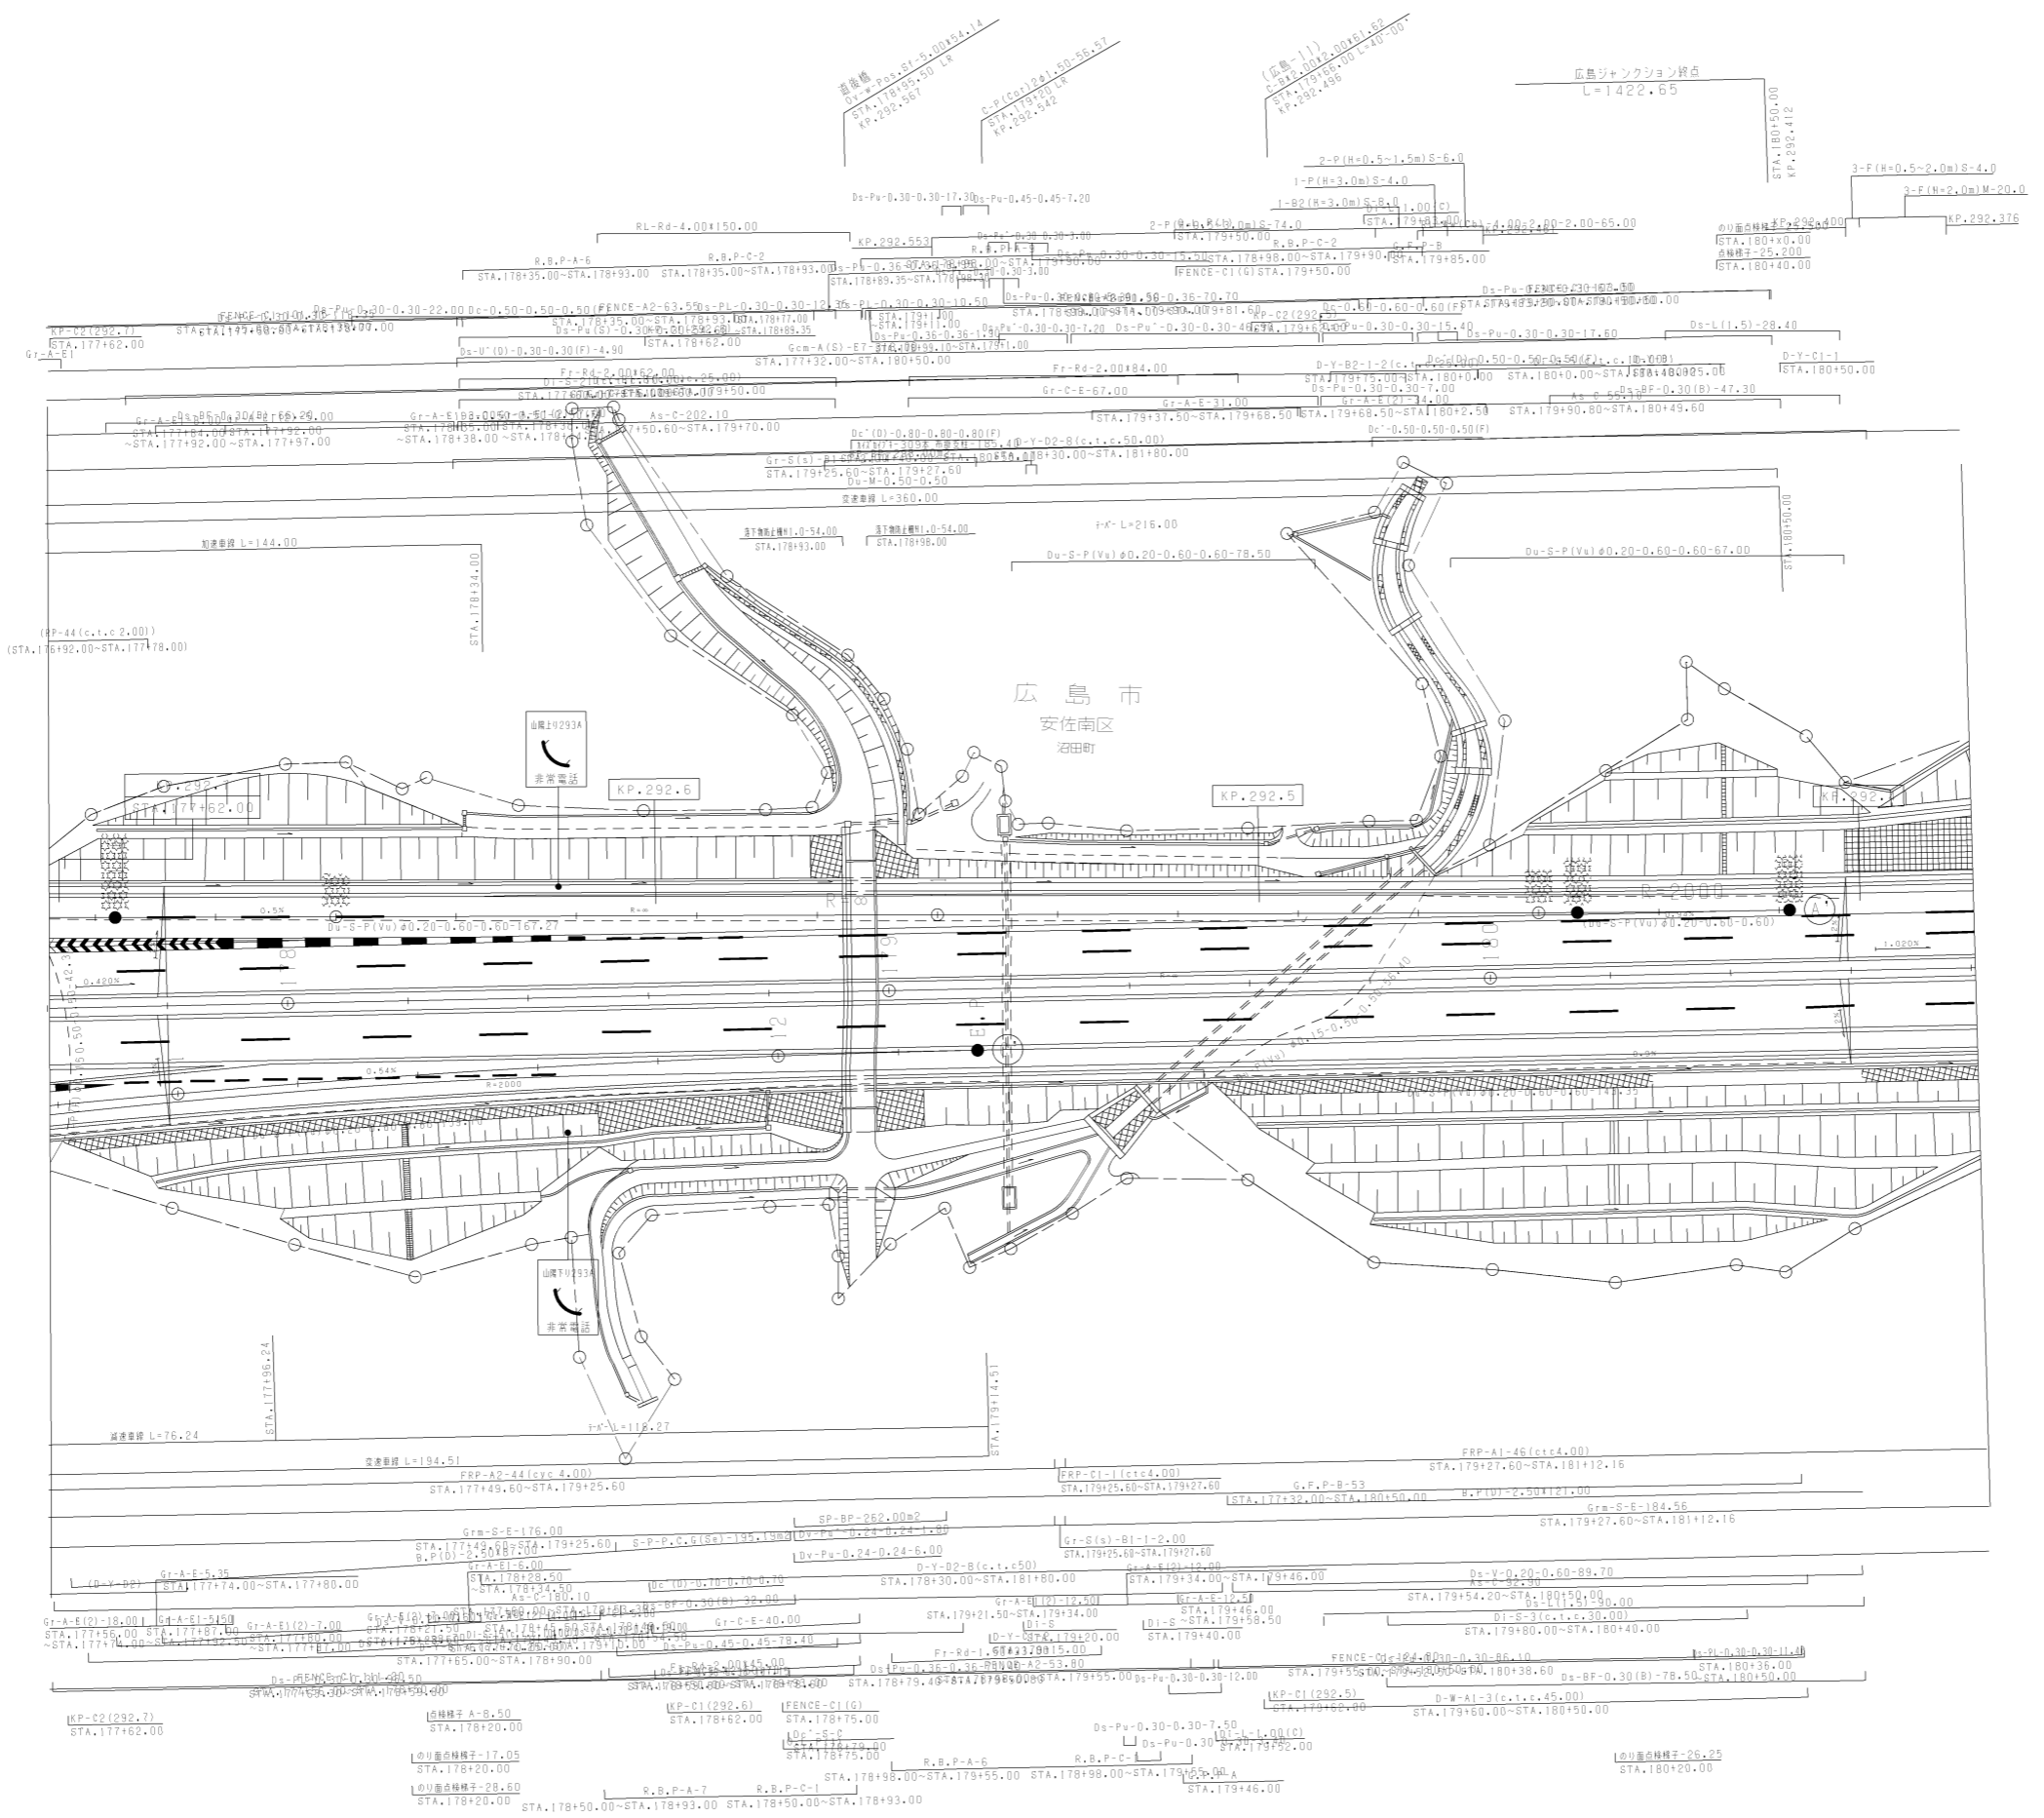

調整年月	適用
第3回 2014年3月	
第4回 2019年3月	
第5回 2021年03月	

山陽自動車道吹田山口線 山陽自動車道（広島IC～五日市IC）		
工種	管理用平面図	
名称	広島ジャンクション (4)	縮尺 1/500
		5 12
西日本高速道路(株)中国支社		

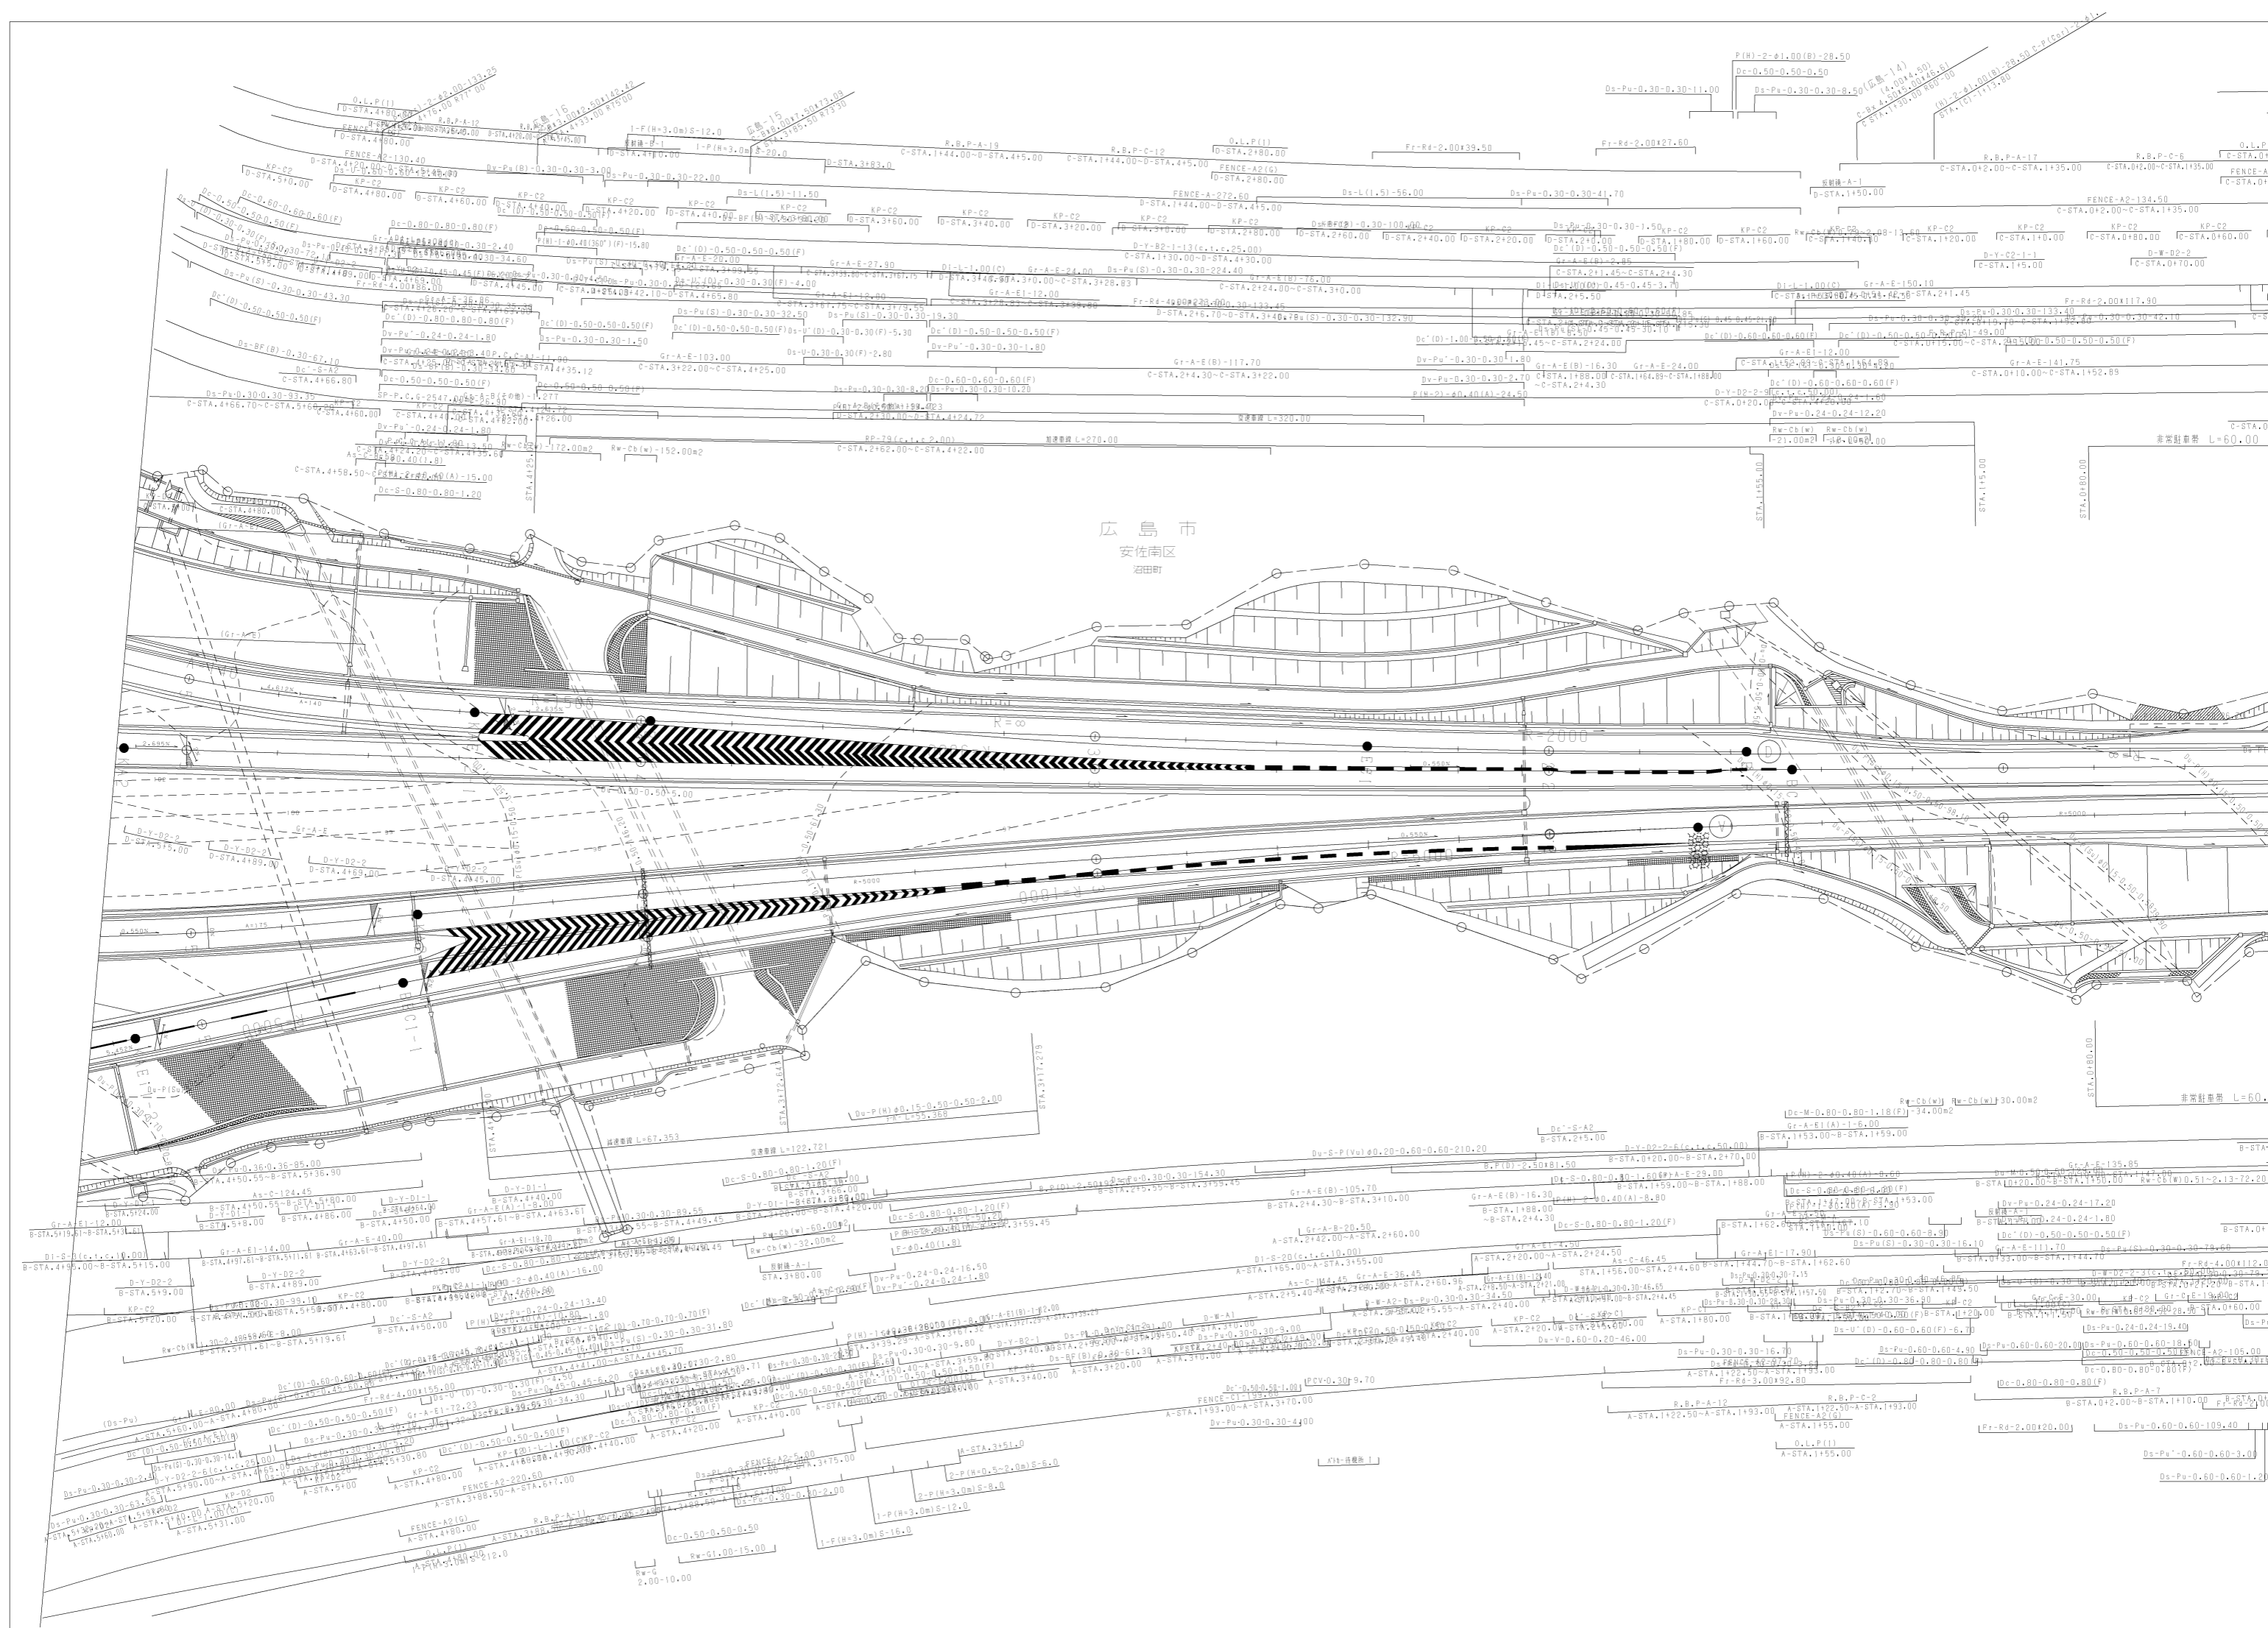

広島市
安佐南区
沼田町

非常駐車帯 L=60.00

非常駐車帯 L=60.00

Rw-G1.00-15.00


Technical drawing containing various annotations such as stationing (e.g., STA. 4100.00, STA. 4150.00), curve data (e.g., R=5000, L=270.00), and labels for different road sections (e.g., Gr-A-E, Ds-Pu, Ds-P). The drawing also includes various symbols and lines representing road boundaries, sidewalks, and other infrastructure elements.

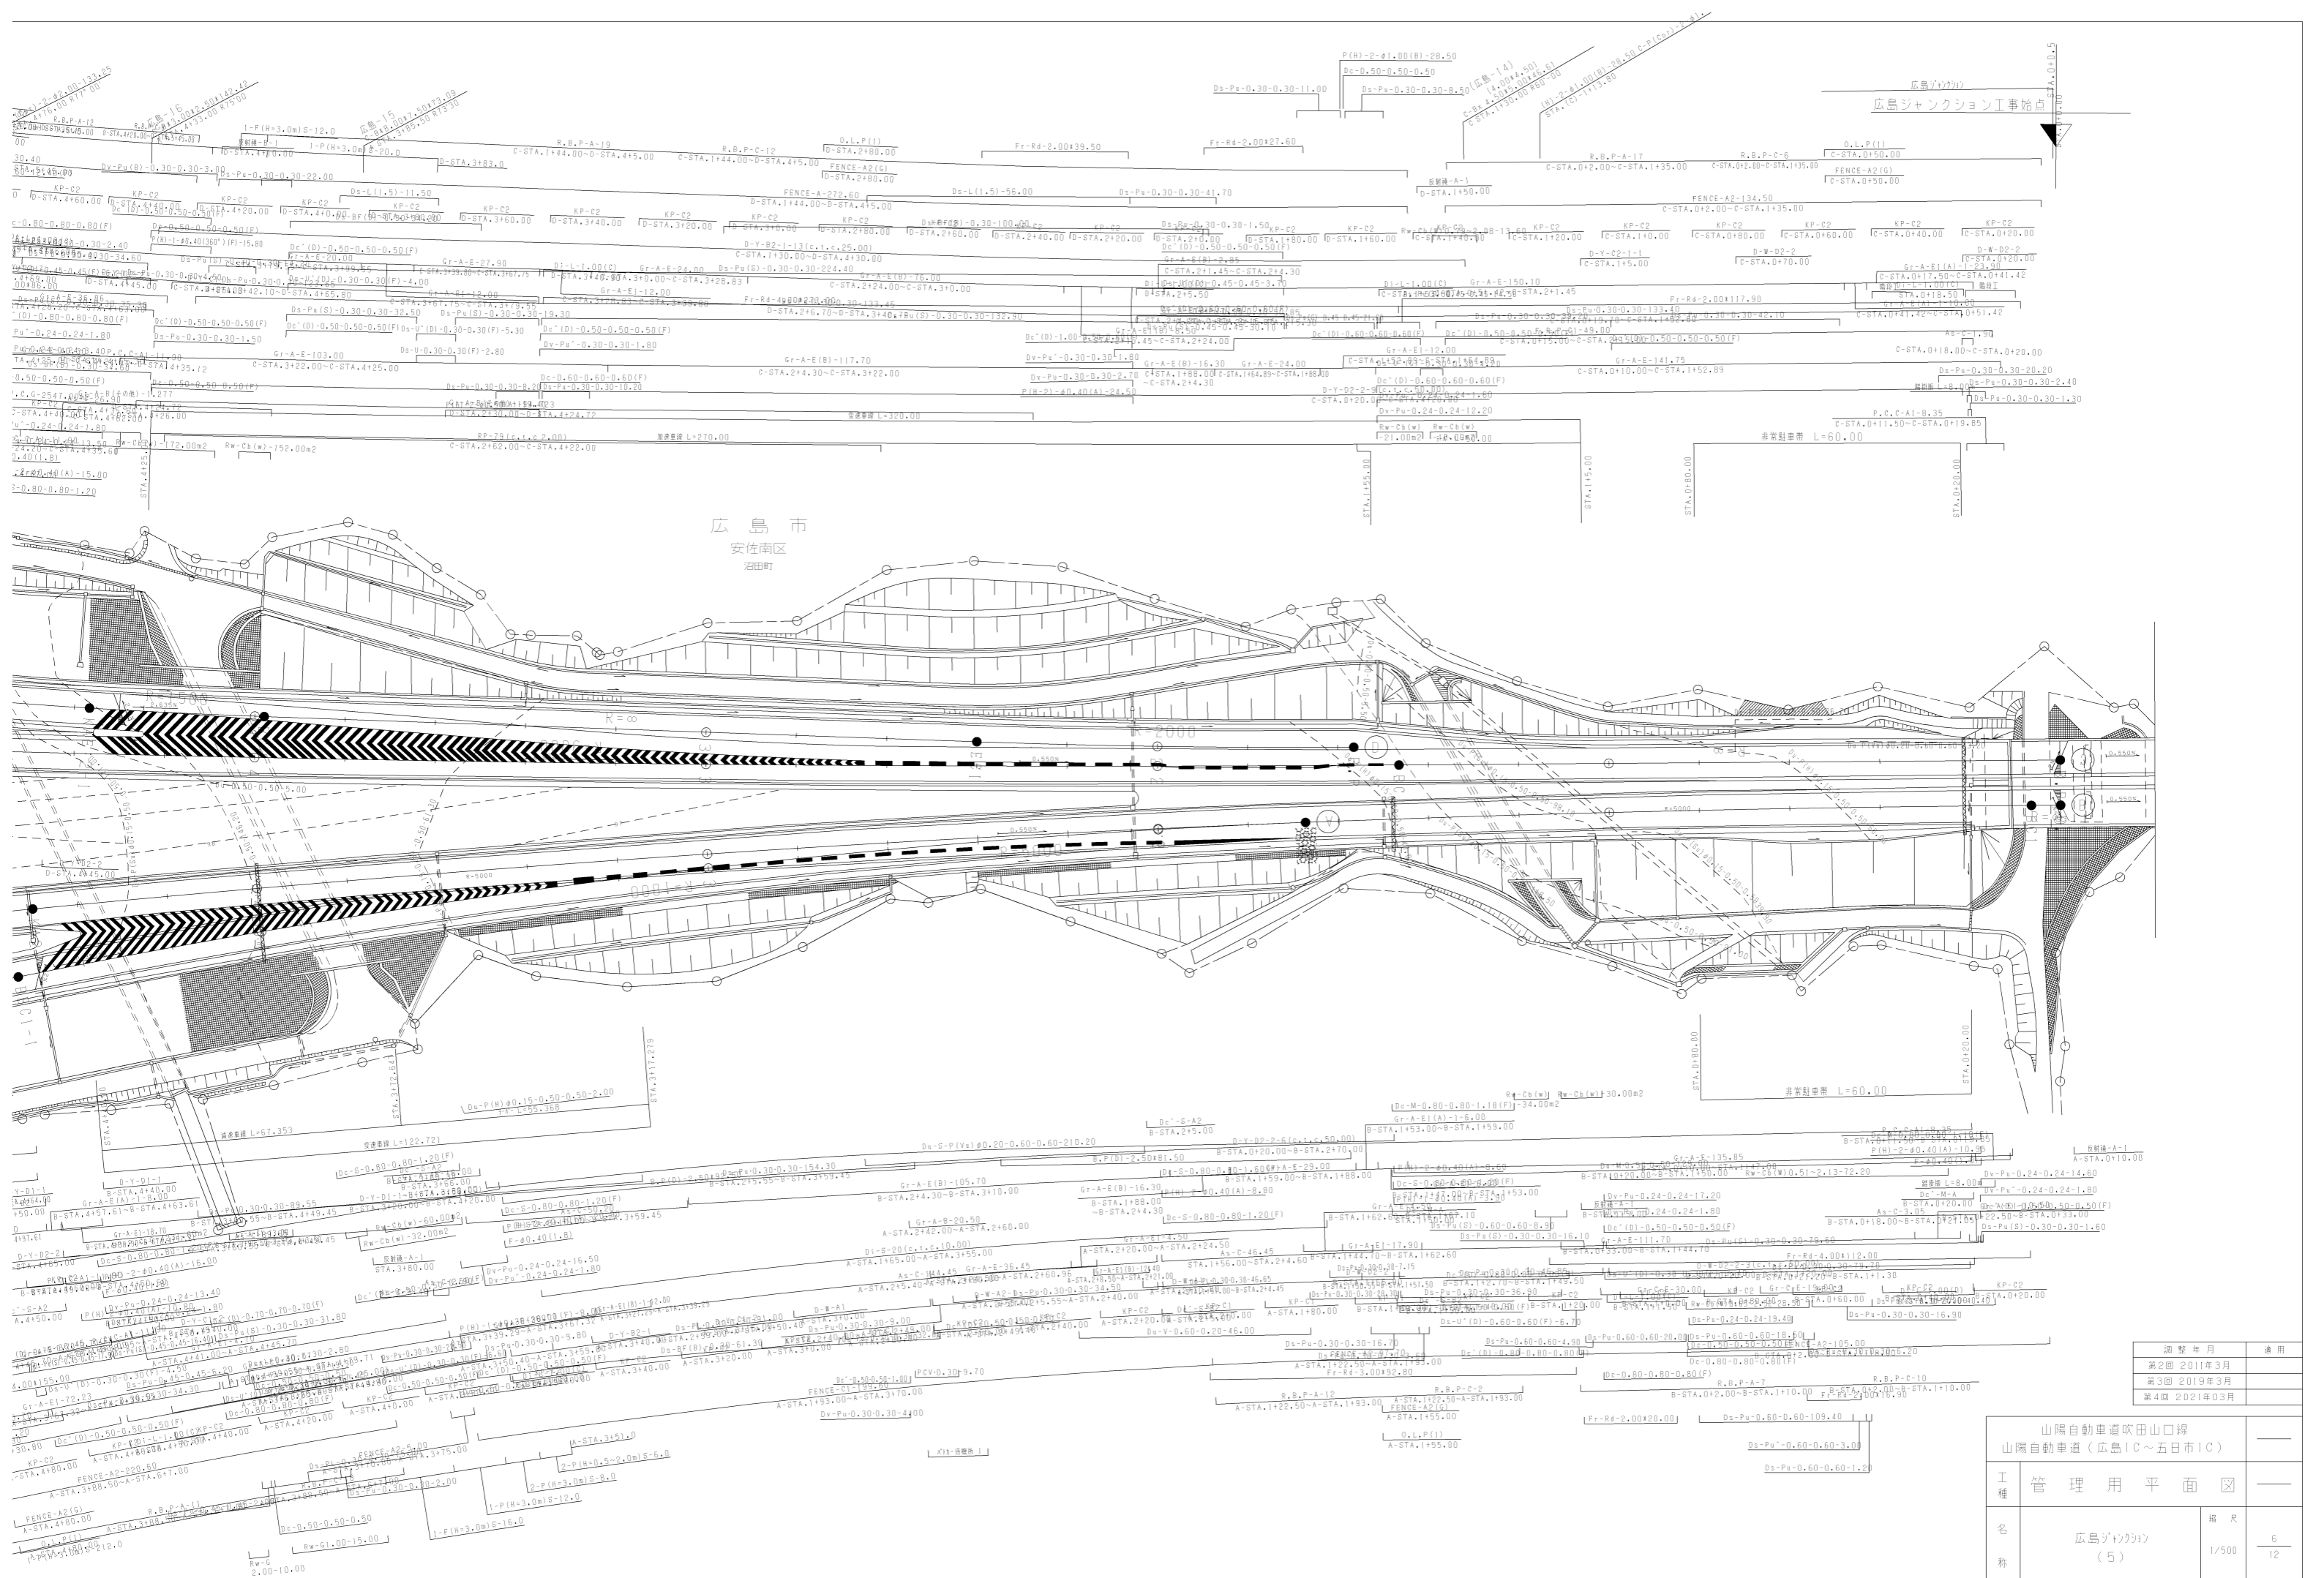


広島ジャンクション工事始点

広島市

調整年月	適用
第2回 2011年3月	
第3回 2019年3月	
第4回 2021年3月	

山陽自動車道吹田山口線		
山陽自動車道(広島IC~五日市IC)		
工種	管理用平面図	
名称	広島ジャンクション(5)	縮尺 1/500 6 12

西日本高速道路(株)中国支社

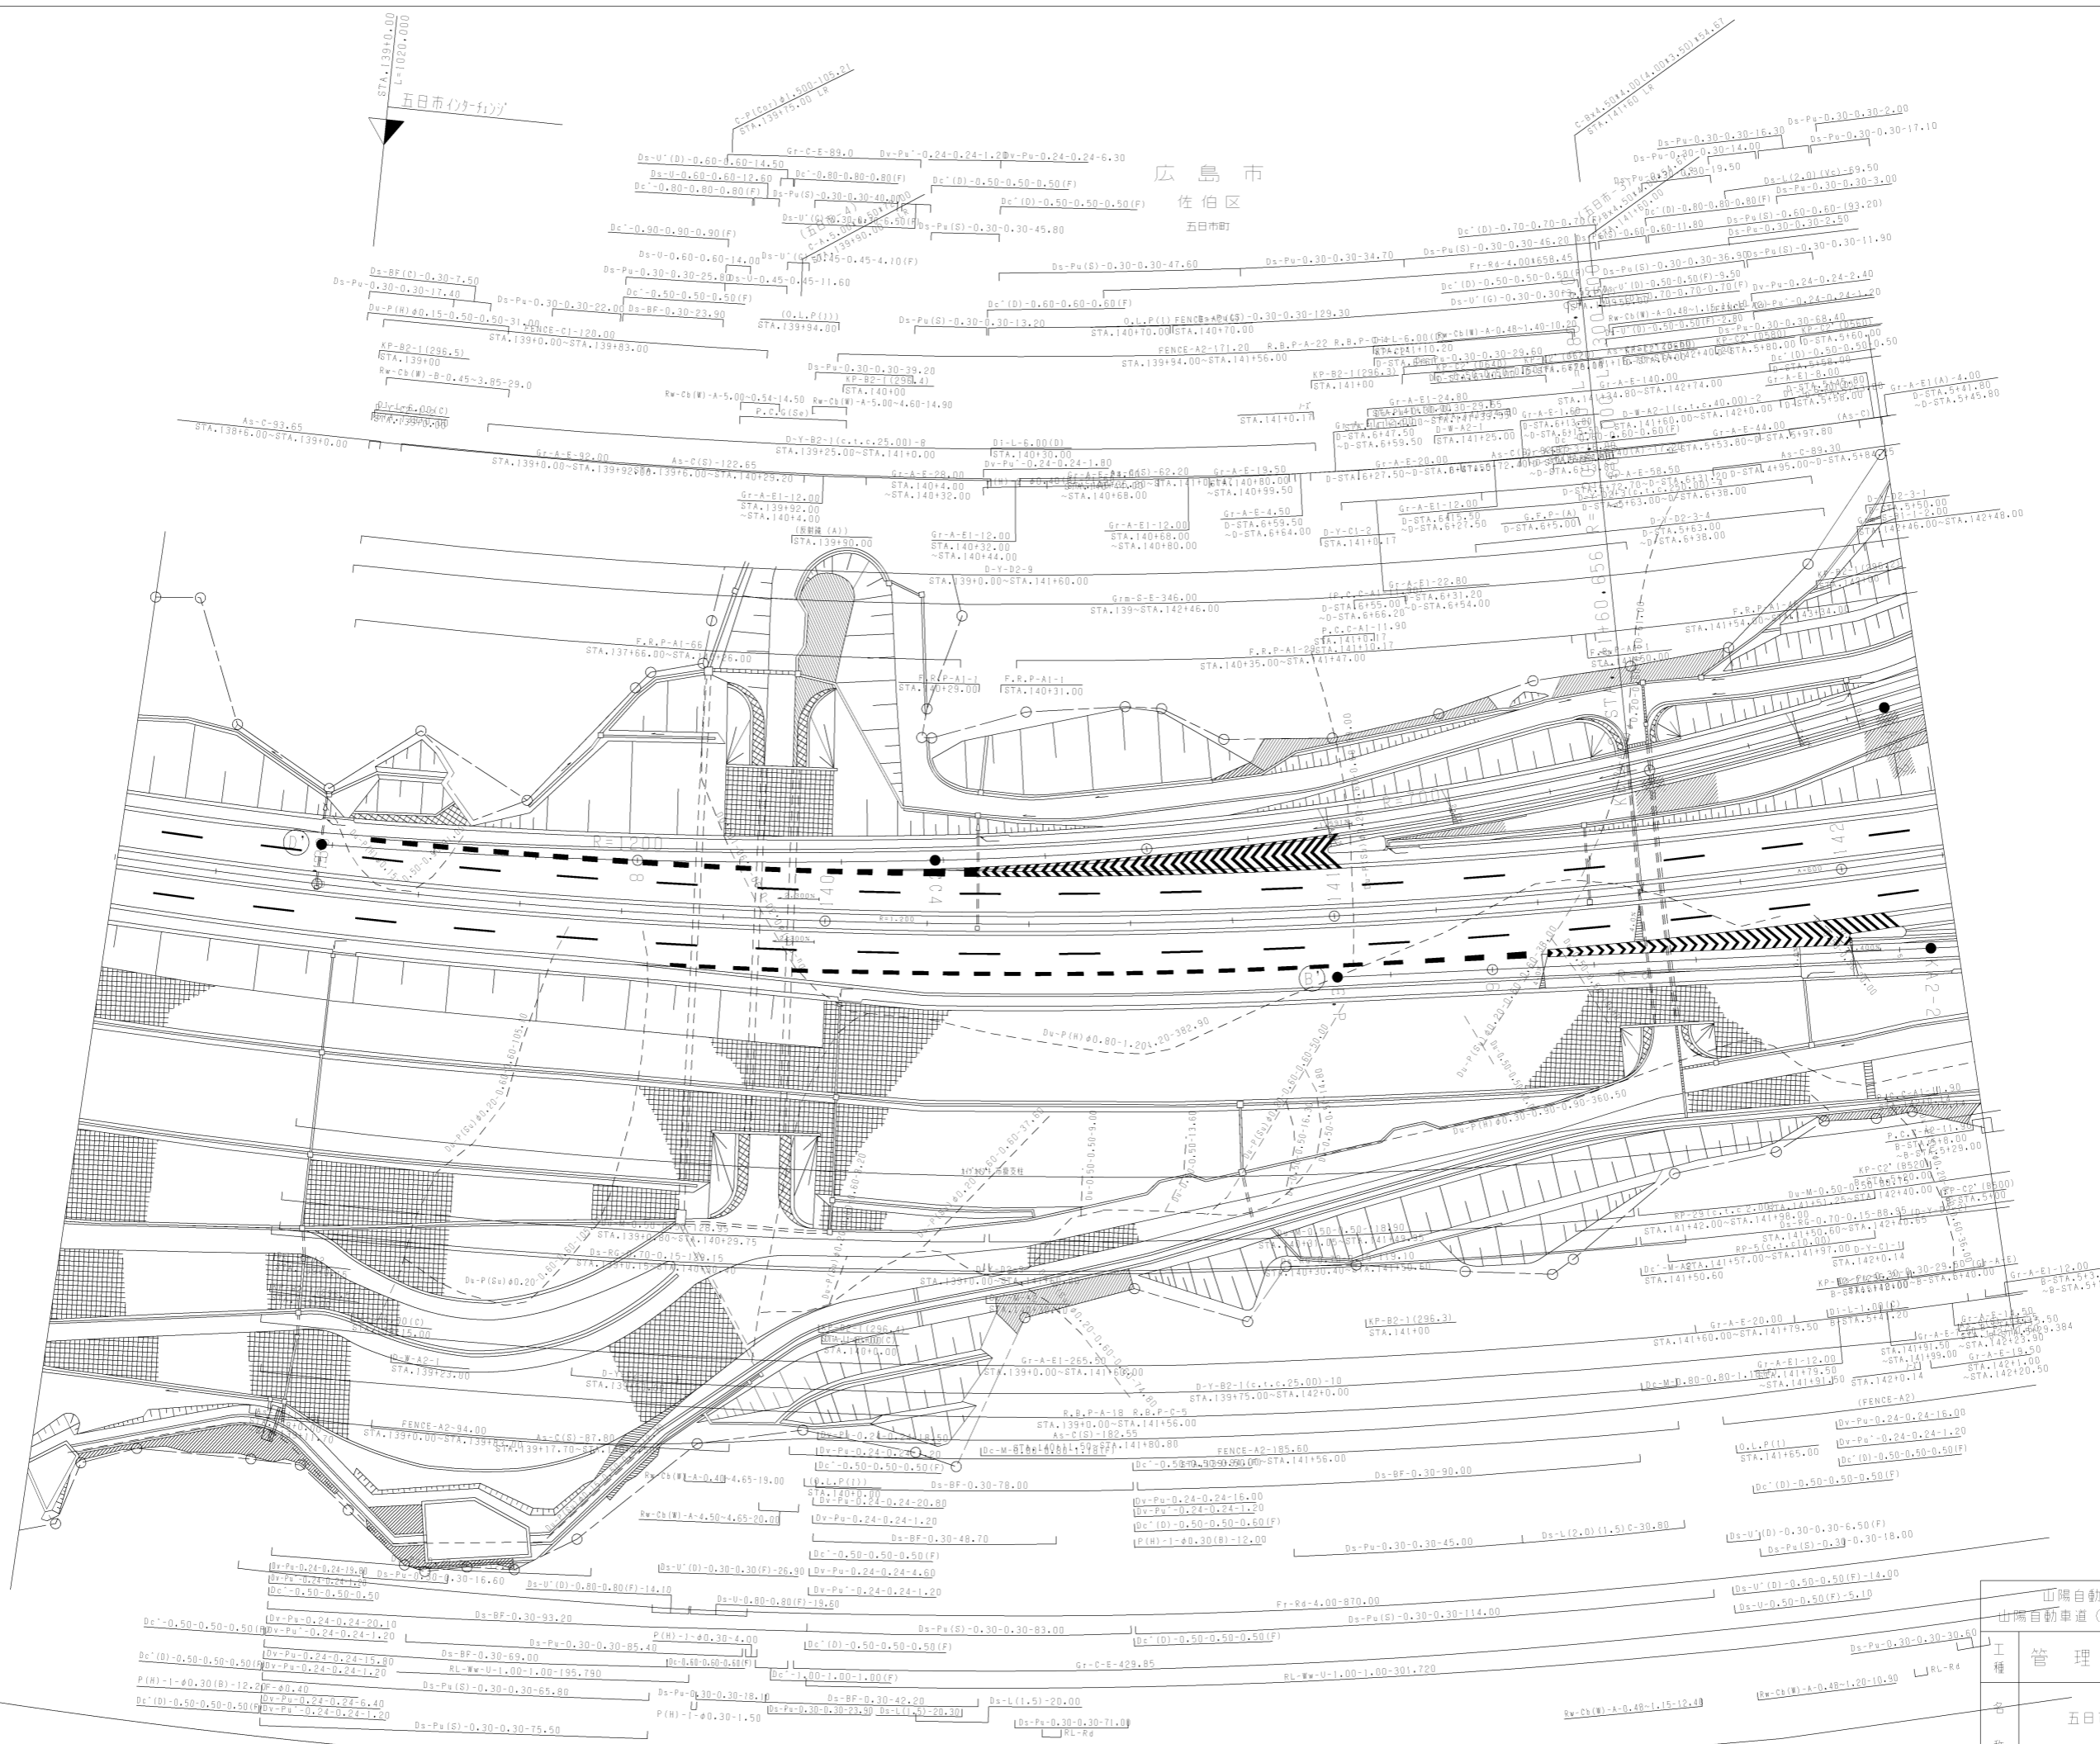


広島市
佐伯区
五日市町

調整年月	適用
第3回 2014年3月	
第4回 2019年3月	
第5回 2021年03月	

山陽自動車道吹田山口線 山陽自動車道(広島IC~五日市IC)	
工種	管理用平面図
名称	五日市インターチェンジ (1)
縮尺	1/500
頁	7 / 12

西日本高速道路(株)中国支社


広島市
佐伯区
五日市町

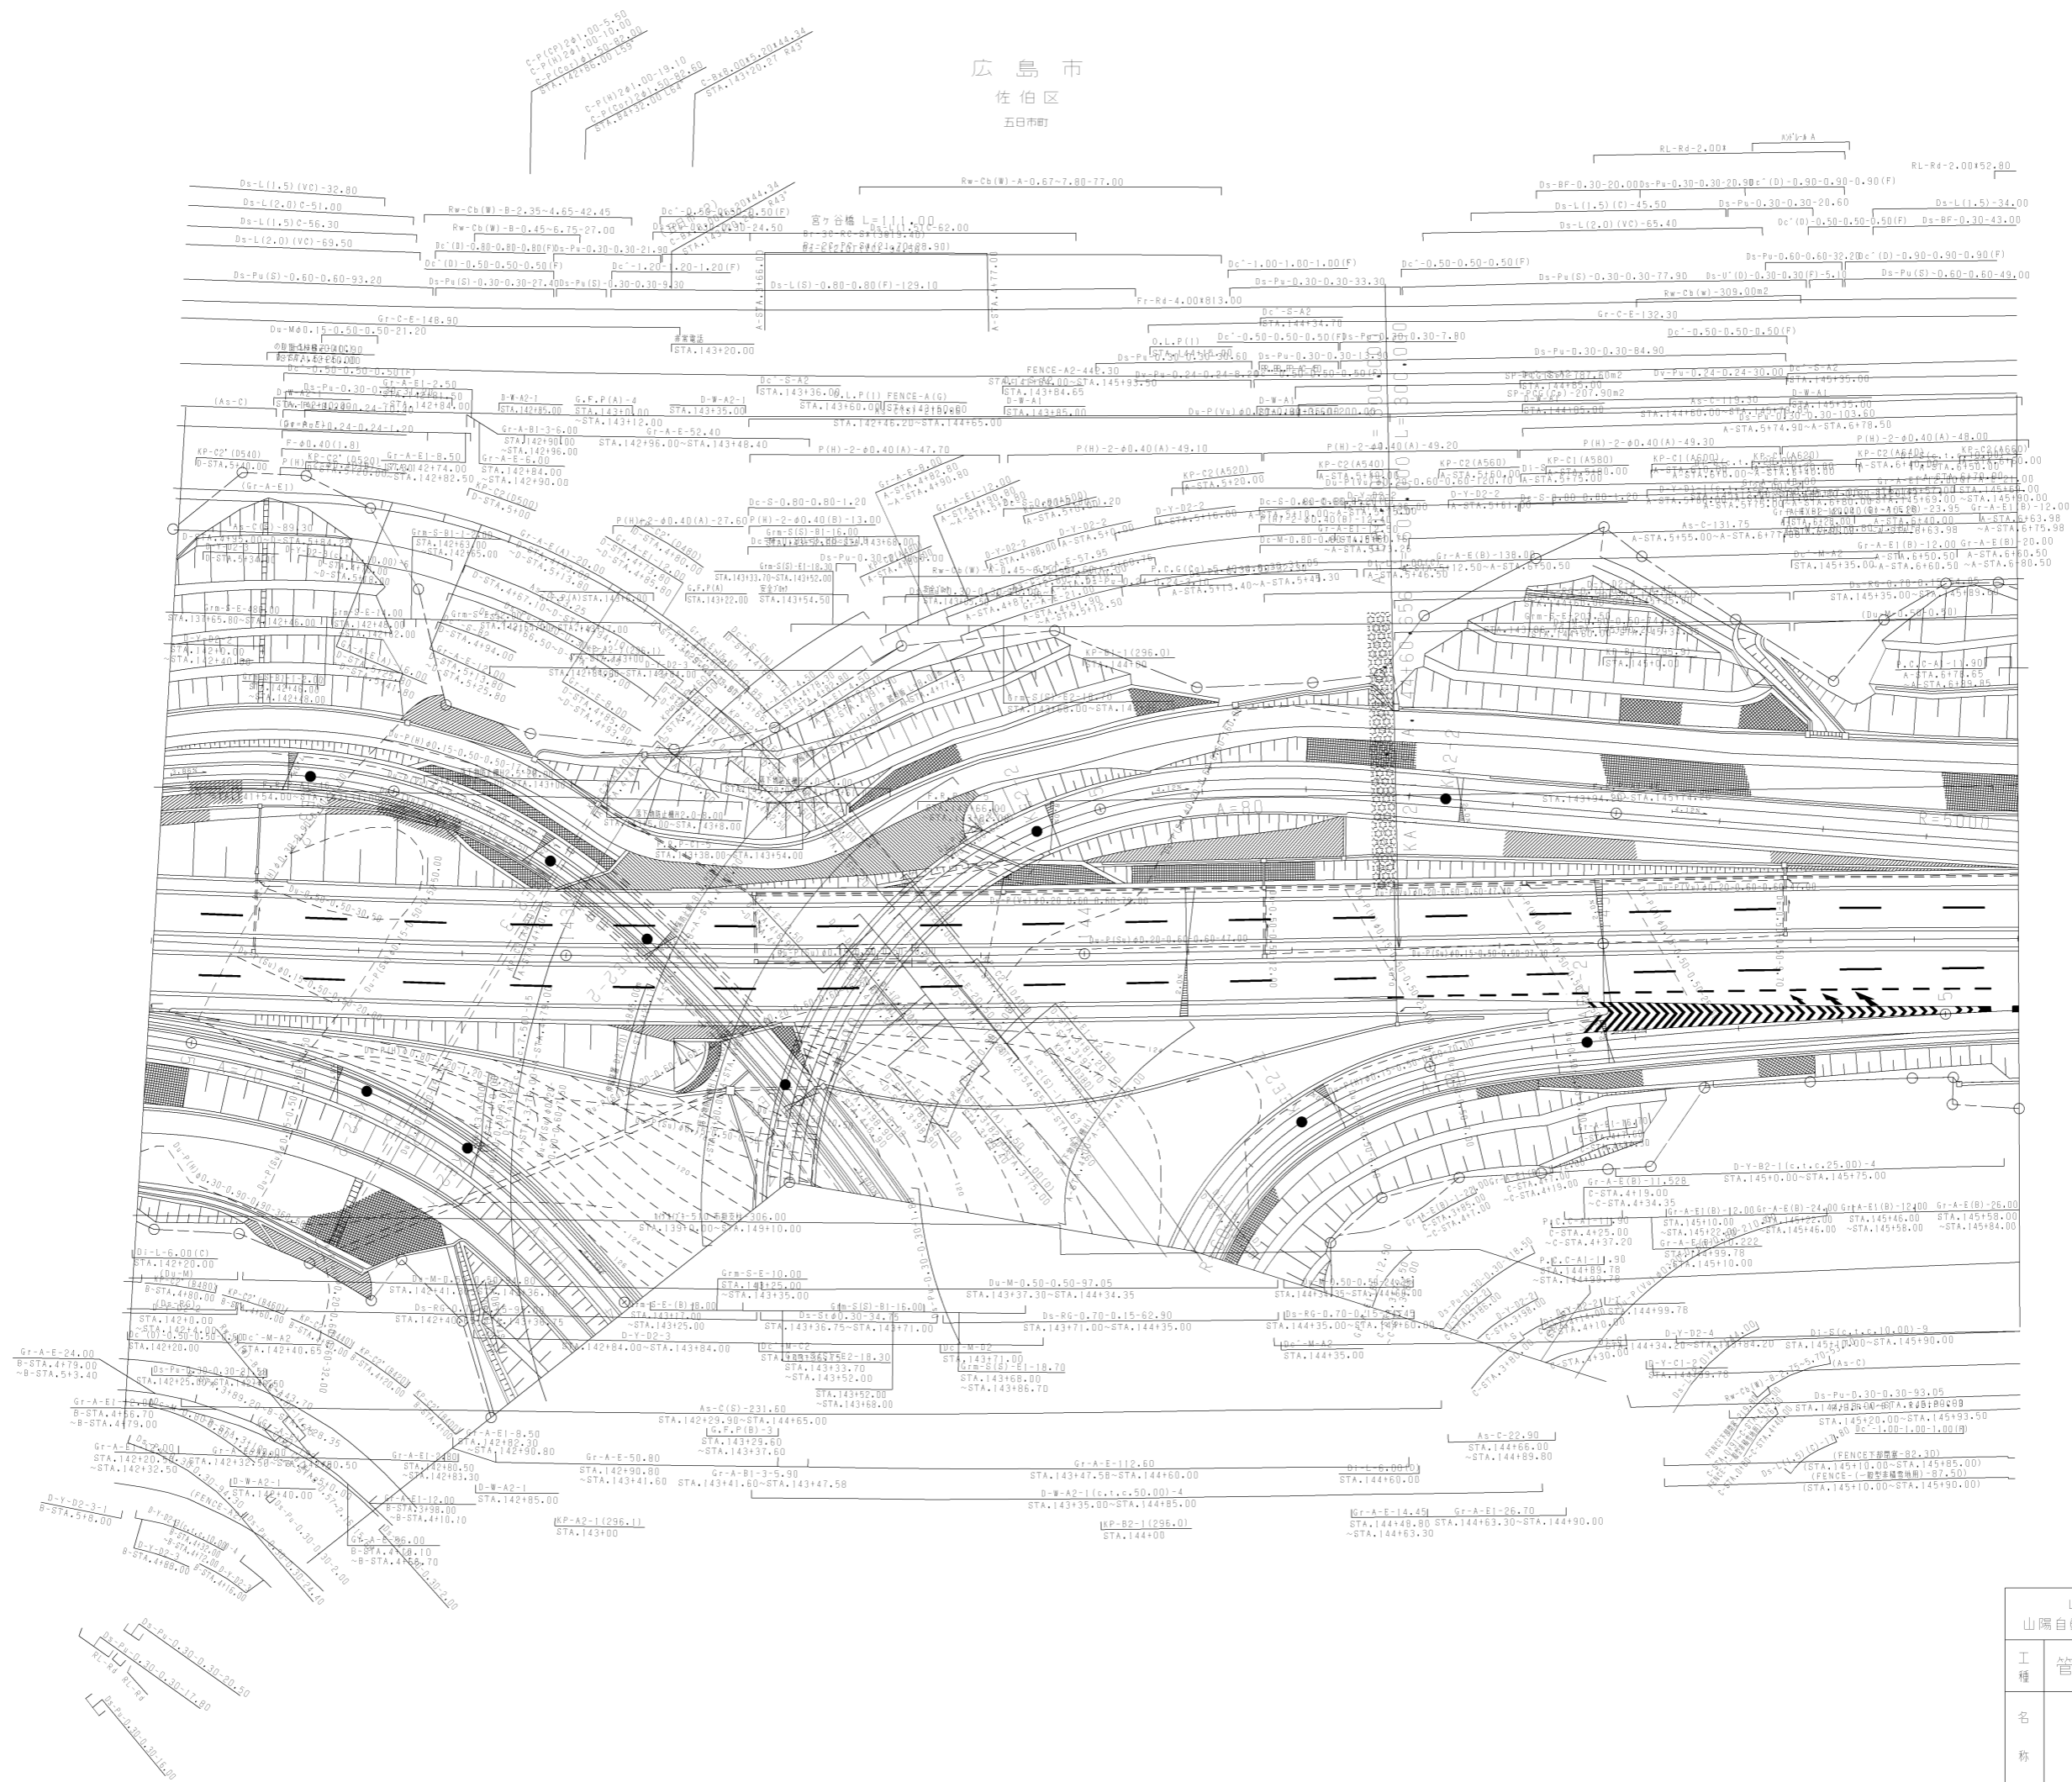

調整年月	適用
第4回 2015年3月	
第5回 2021年03月	
第6回 2022年03月	

山陽自動車道吹田山口線 山陽自動車道(広島IC~五日市IC)		
工種	管理用平面図	
名称	五日市インターチェンジ (2)	縮尺 1/500
		8 12


広島市
佐伯区
五日市町

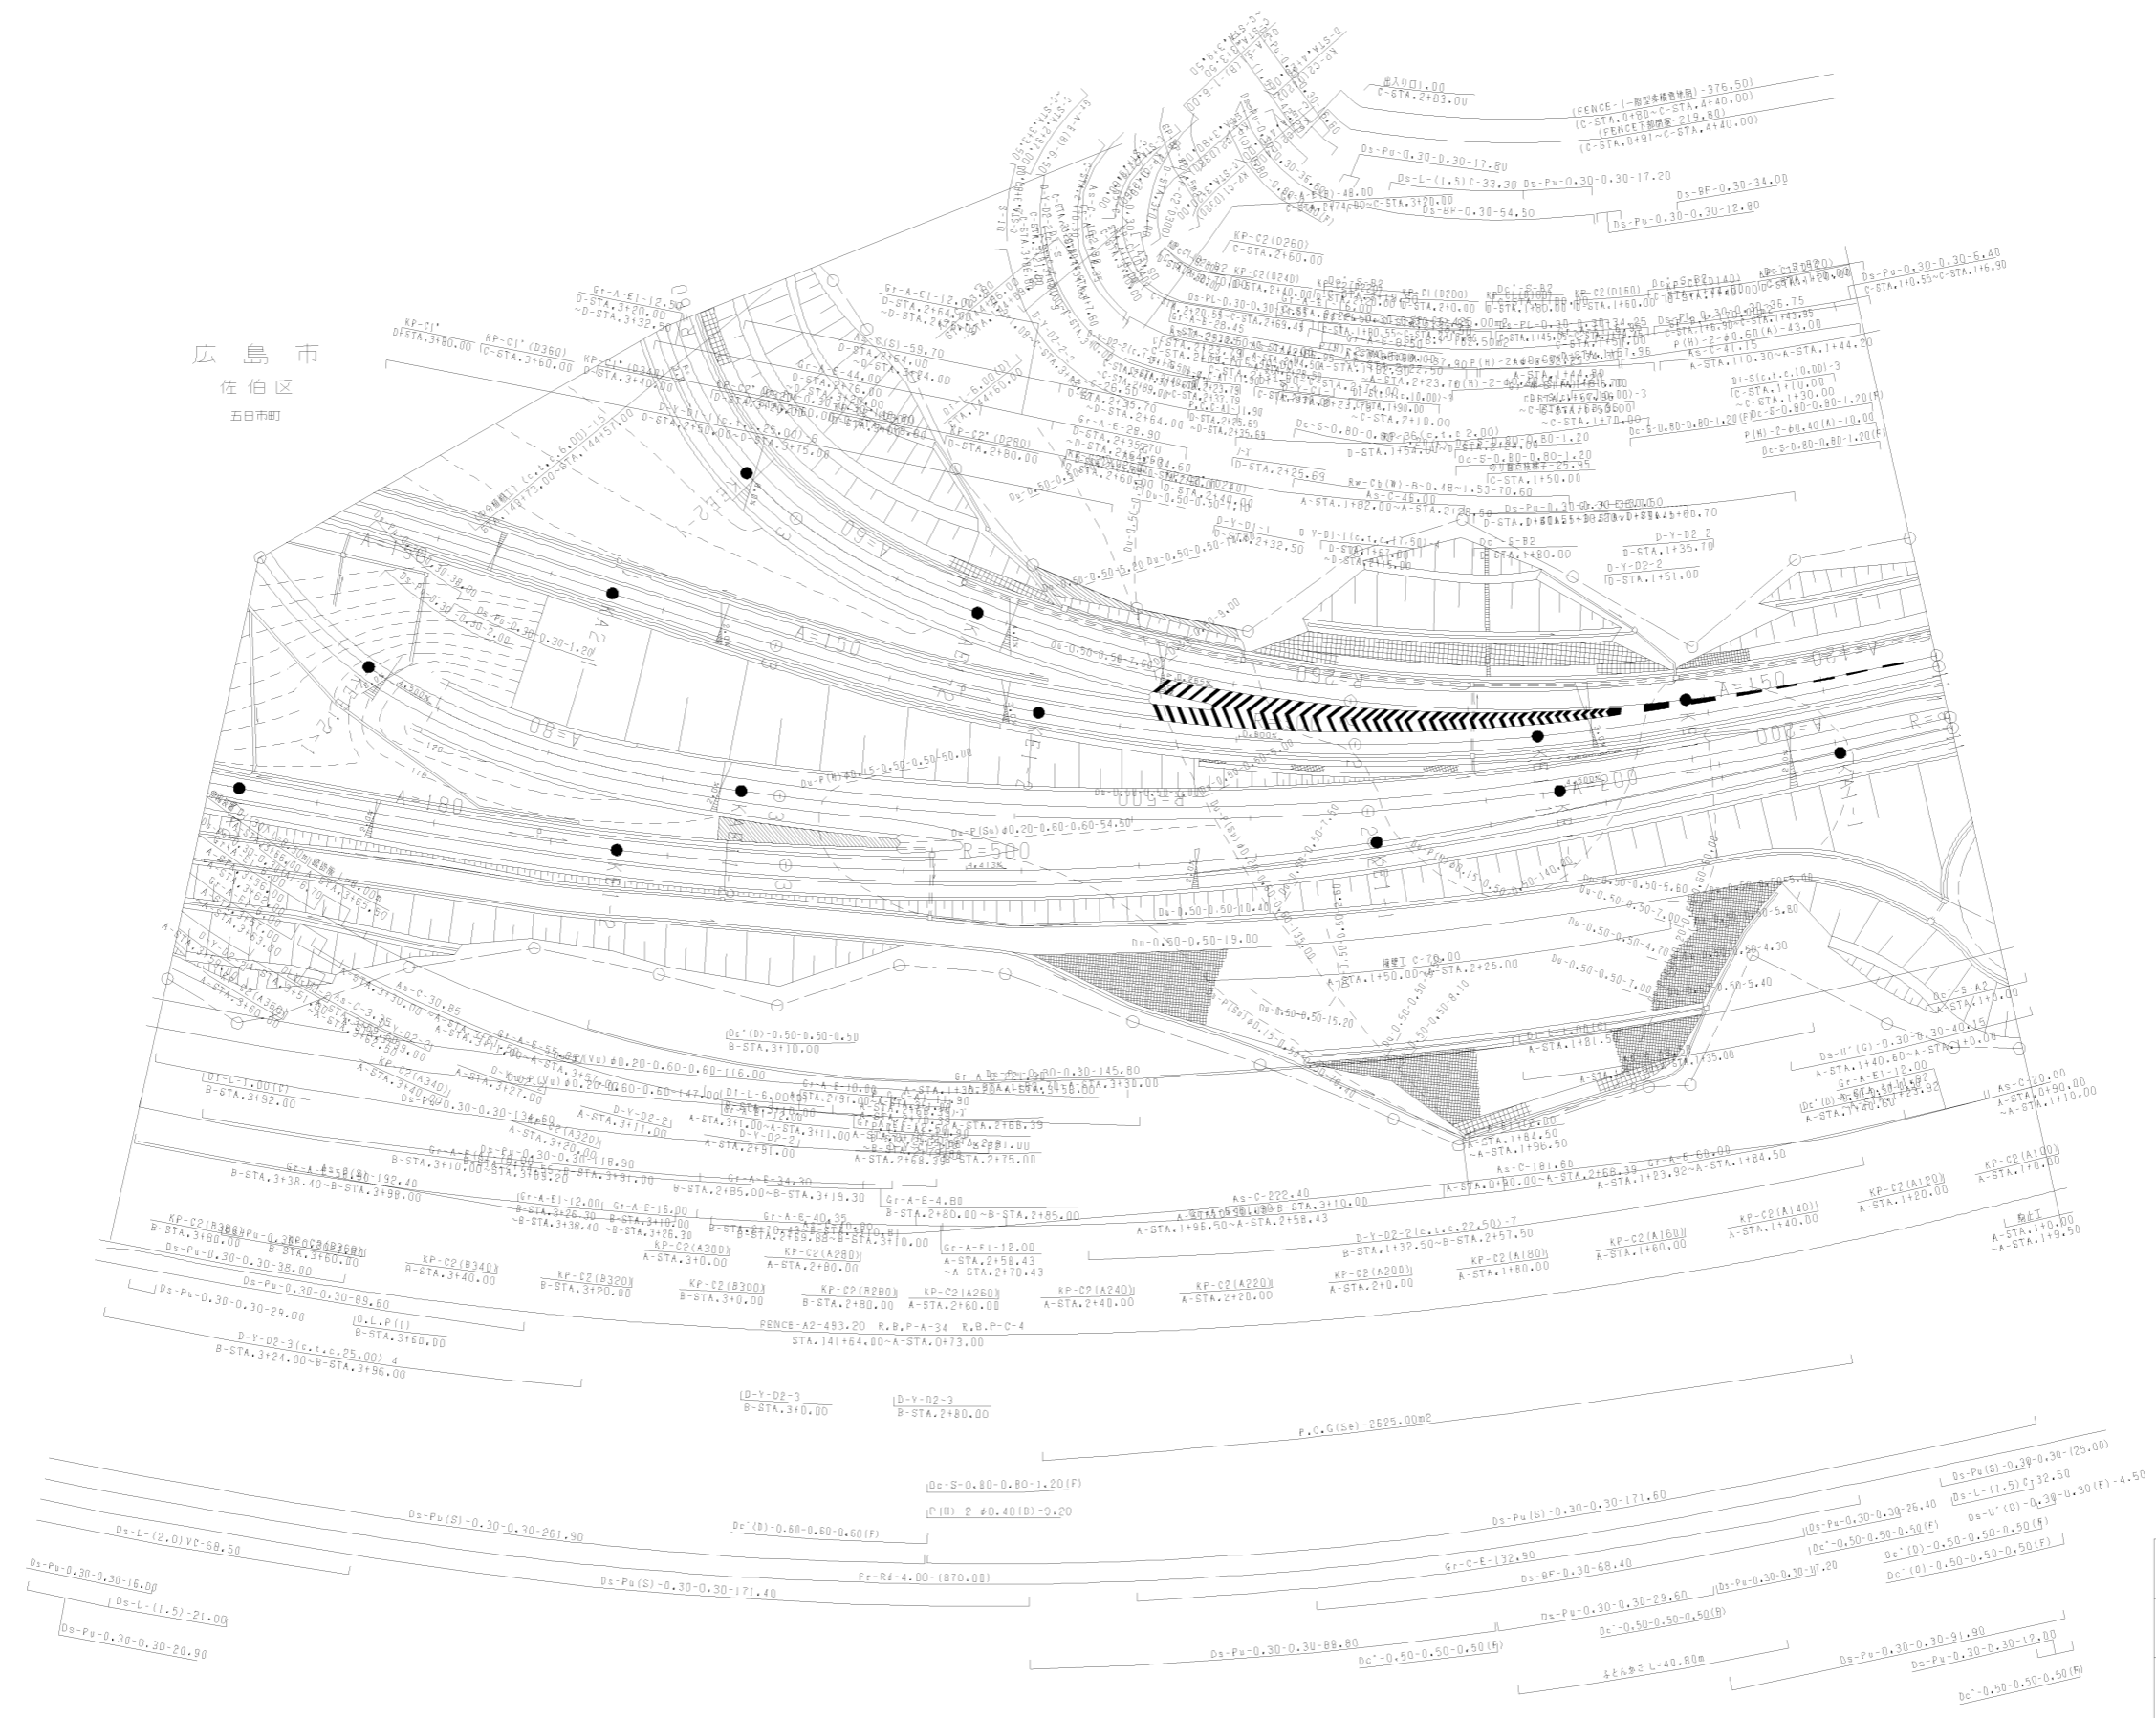

調整年月	適用
第3回 2011年3月	
第4回 2019年3月	
第5回 2022年03月	


山陽自動車道吹田山口線 山陽自動車道(広島IC~五日市IC)						
工種	管理用平面図					
名称	五日市インターチェンジ (4)	<table border="1"> <tr> <td>縮尺</td> <td>1/500</td> </tr> <tr> <td>10</td> <td>12</td> </tr> </table>	縮尺	1/500	10	12
縮尺	1/500					
10	12					
西日本高速道路(株)中国支社						

広島市
佐伯区
五日市町

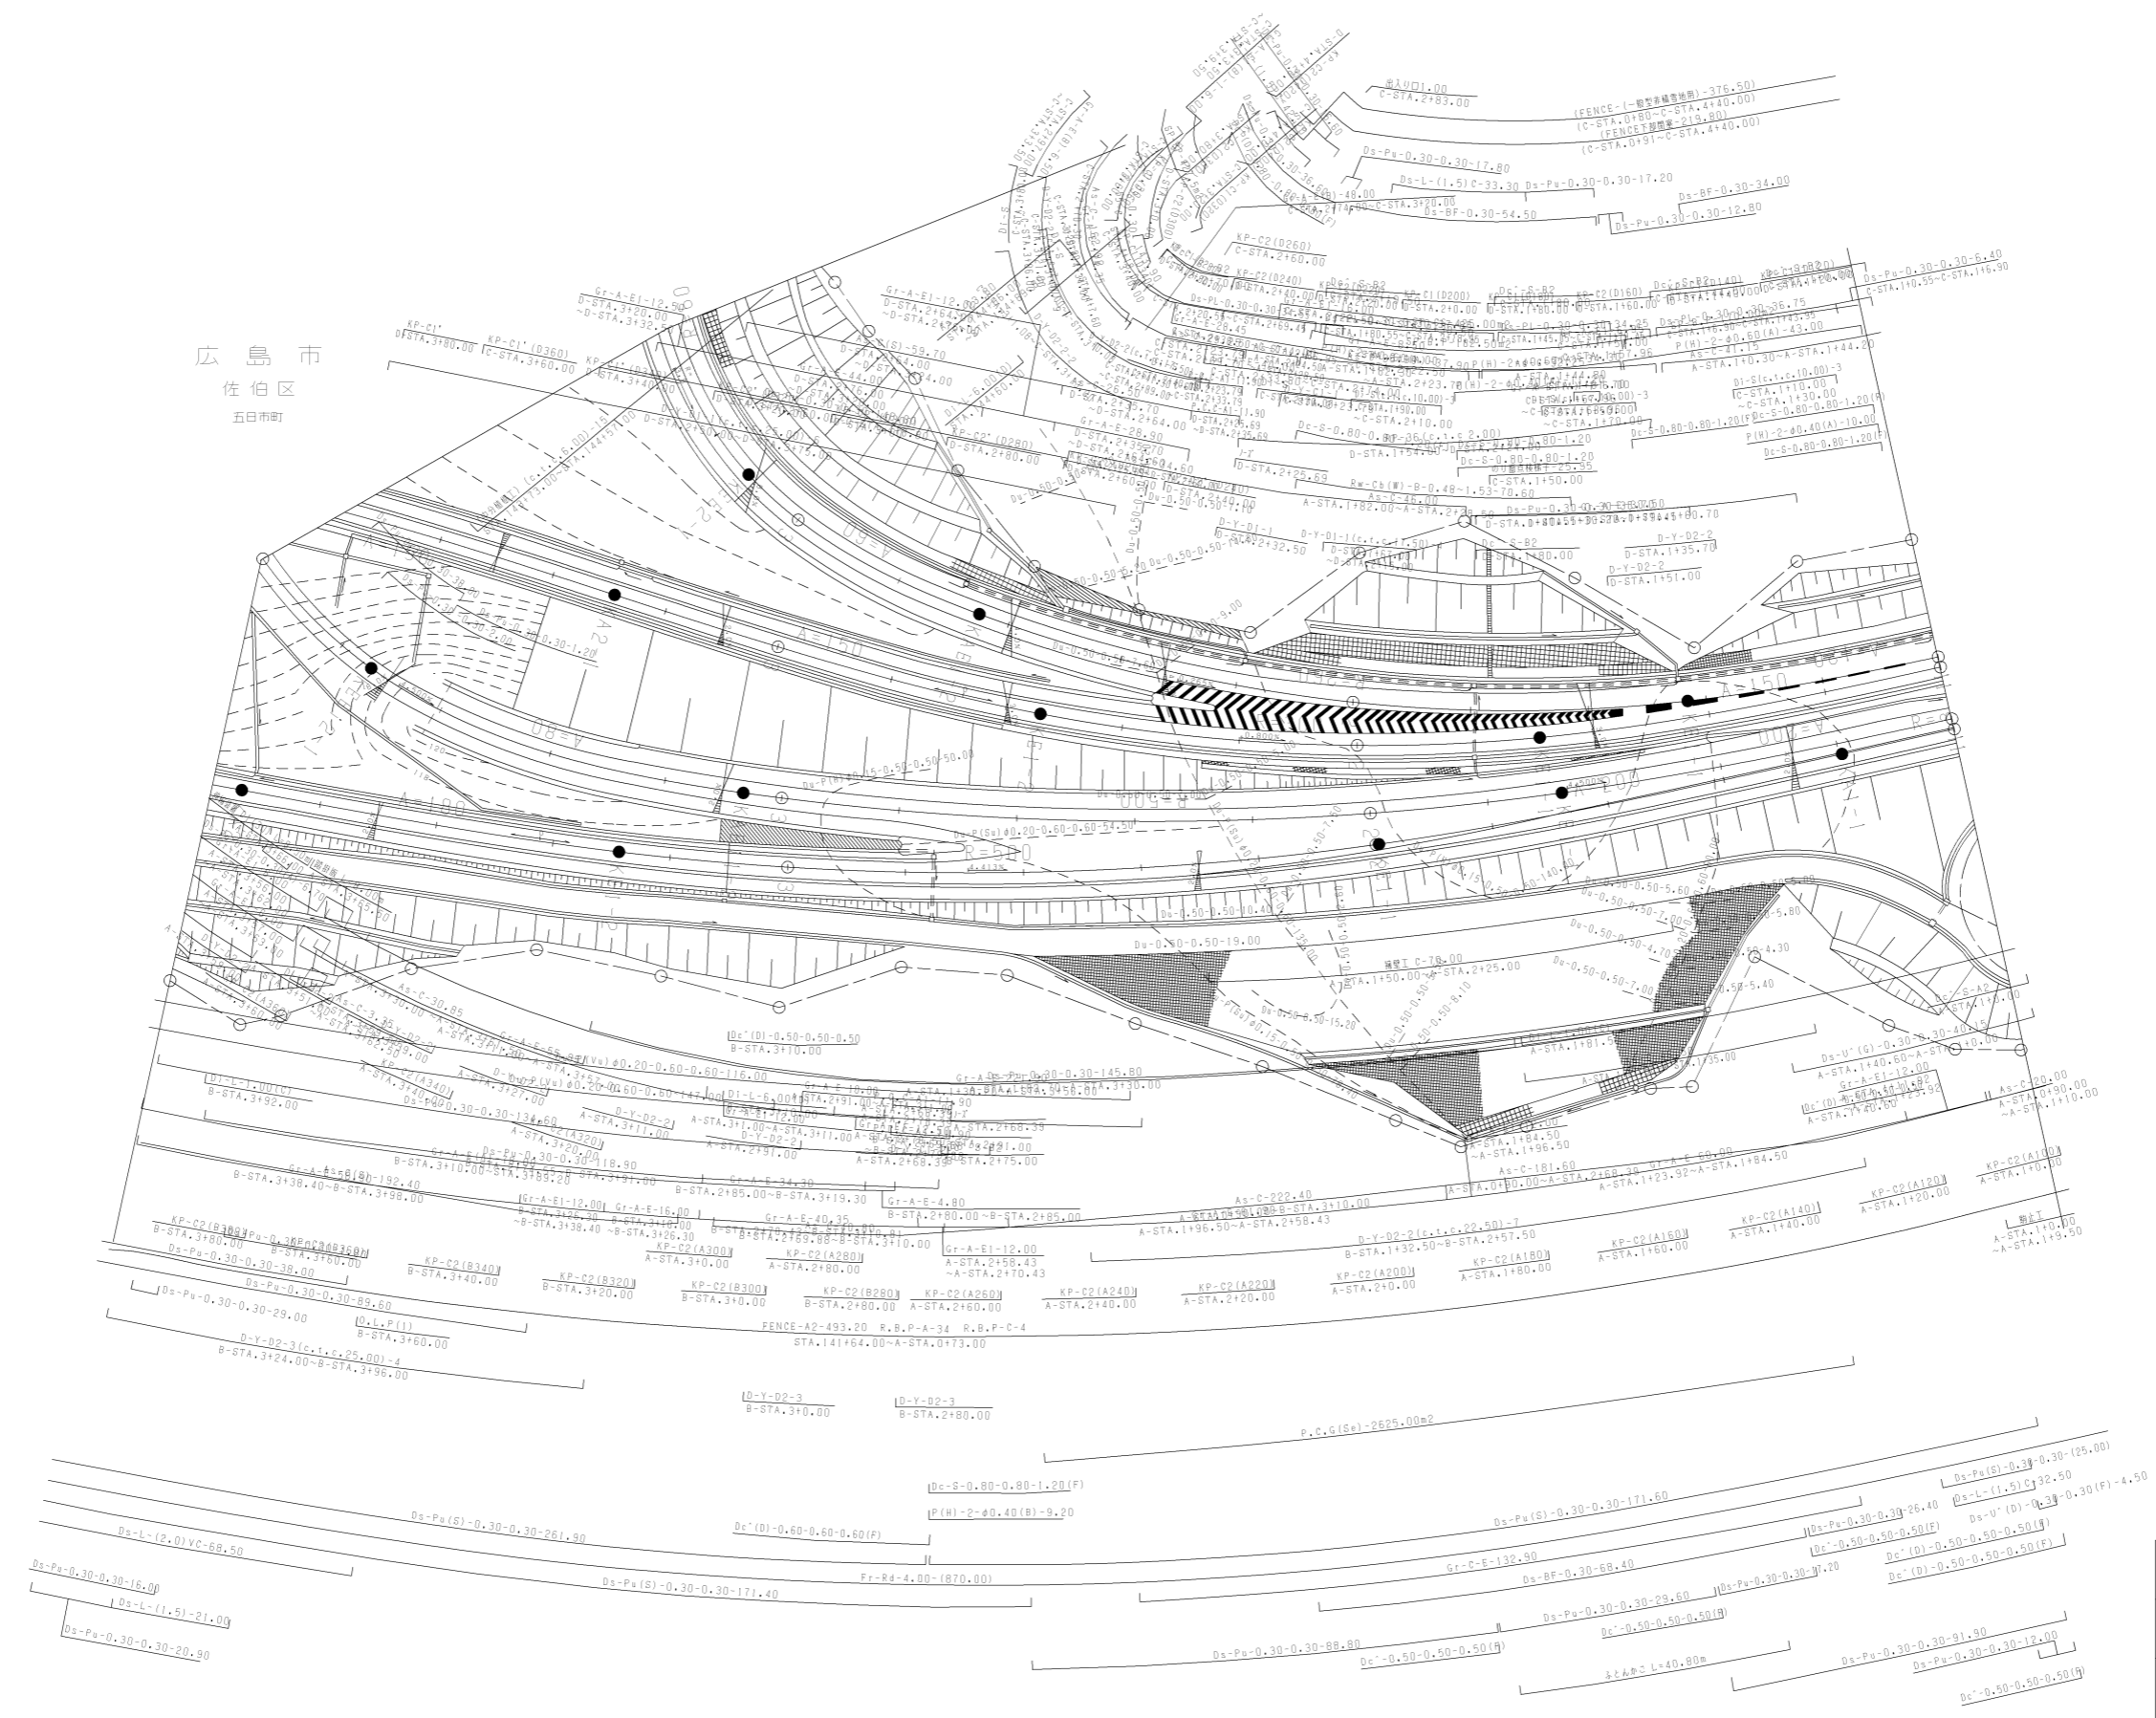

調整年月	適用
第3回 2011年3月	
第4回 2019年3月	
第5回 2022年03月	


山陽自動車道吹田山口線 山陽自動車道(広島IC~五日市IC)			
工種	管理用平面図		
名称	五日市インターチェンジ (4)	縮尺	1/500
			10 12
西日本高速道路(株)中国支社			

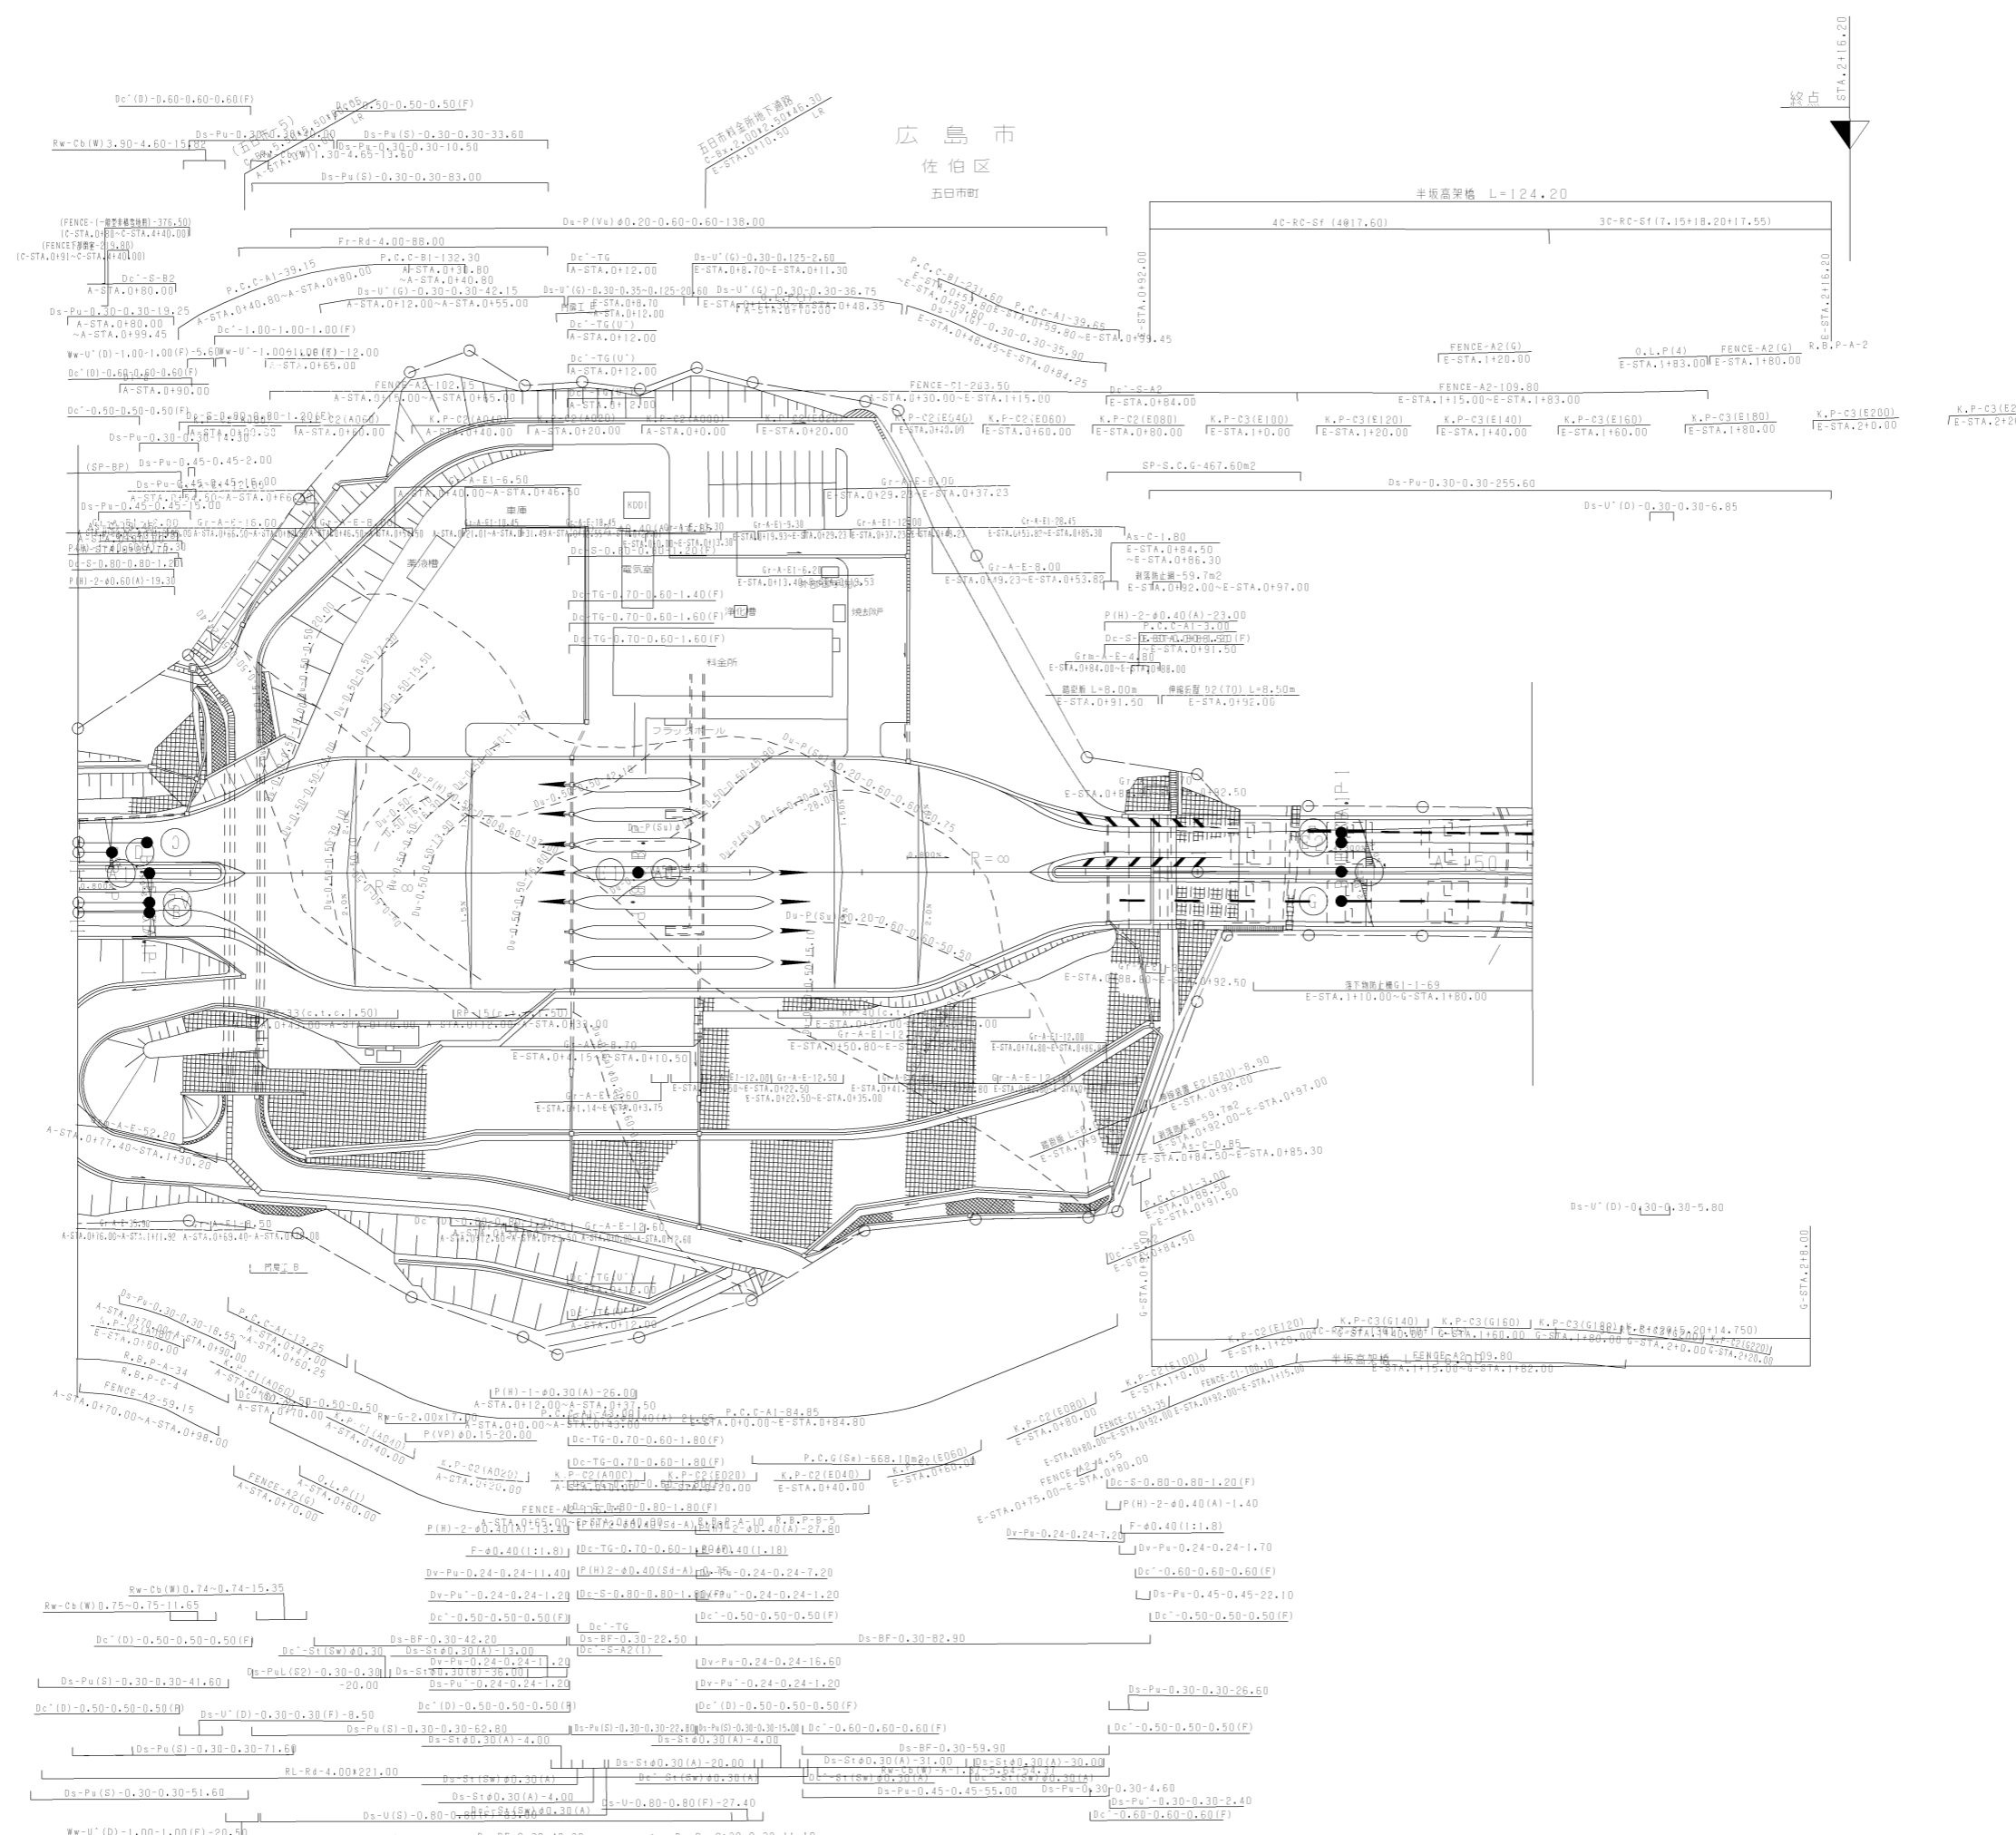


広島市
佐伯区
五日市町

調整年月	適用
第4回 2018年3月	
第5回 2021年03月	
第6回 2022年03月	

山陽自動車道吹田山口線 山陽自動車道(広島IC~五日市IC)			
工種	管理用平面図		
名称	五日市インターチェンジ (5)	縮尺	1/500
			11 12
西日本高速道路(株)中国支社			

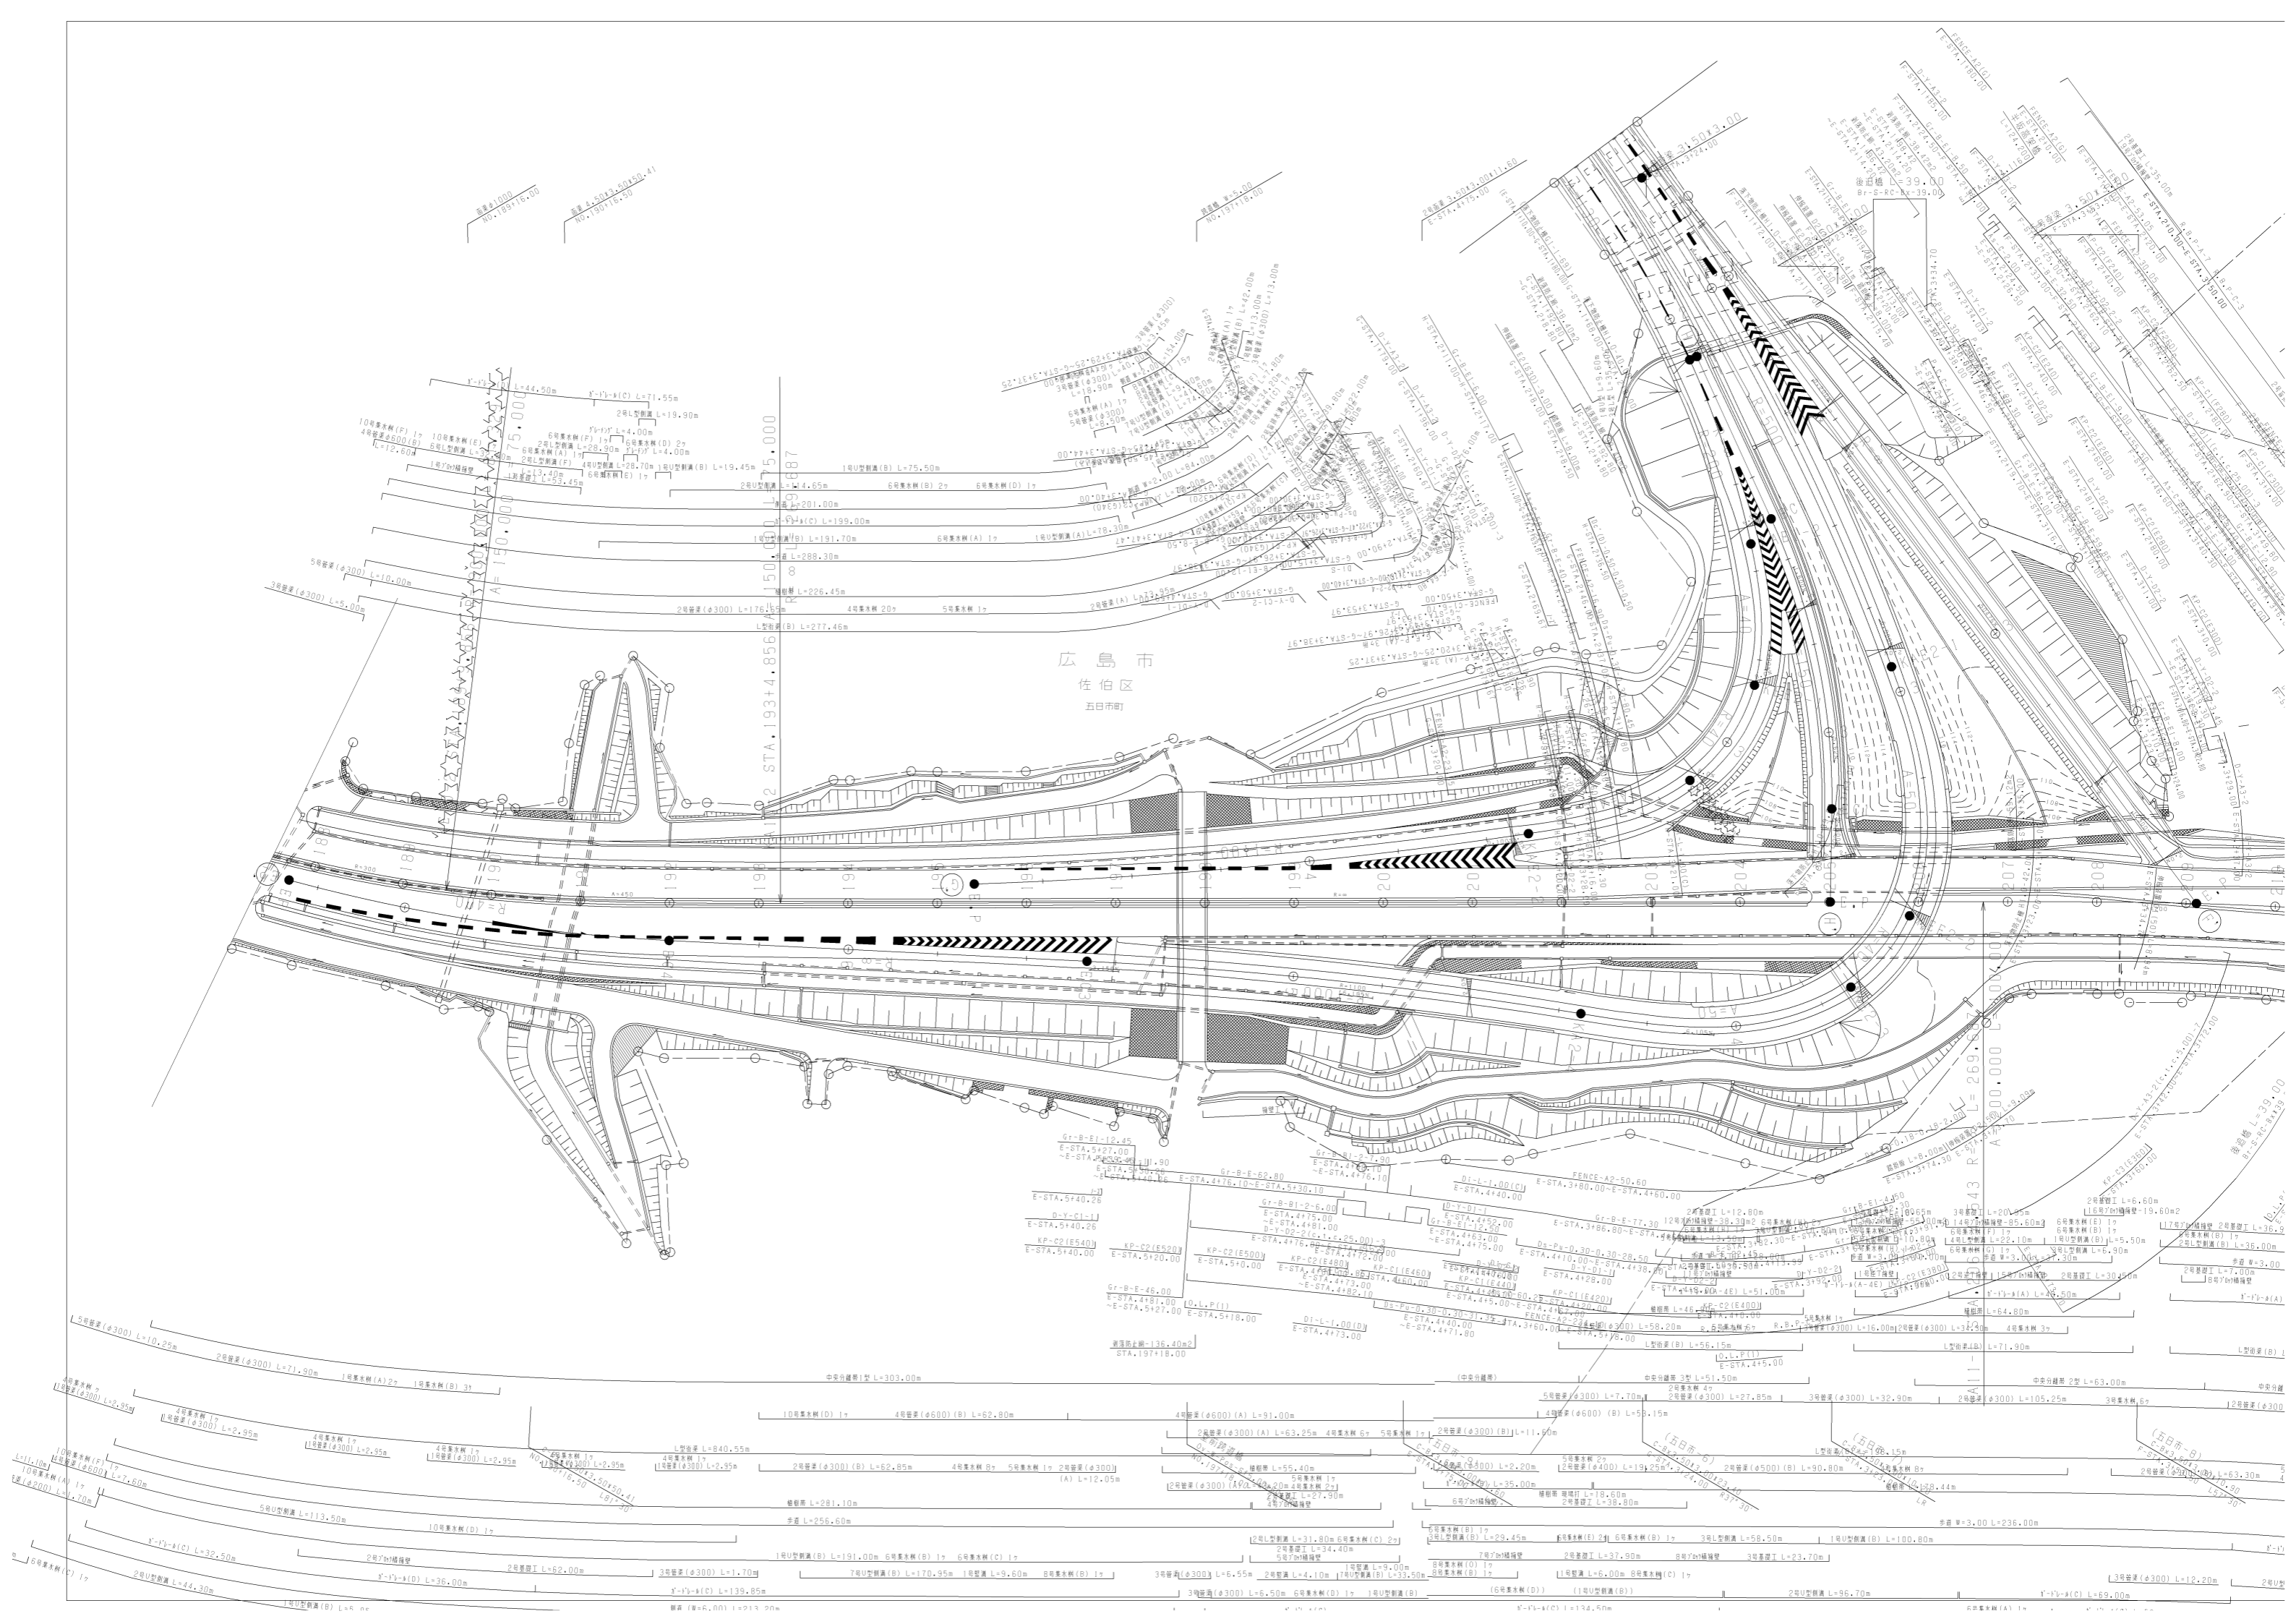


広島市
佐伯区
五日市町

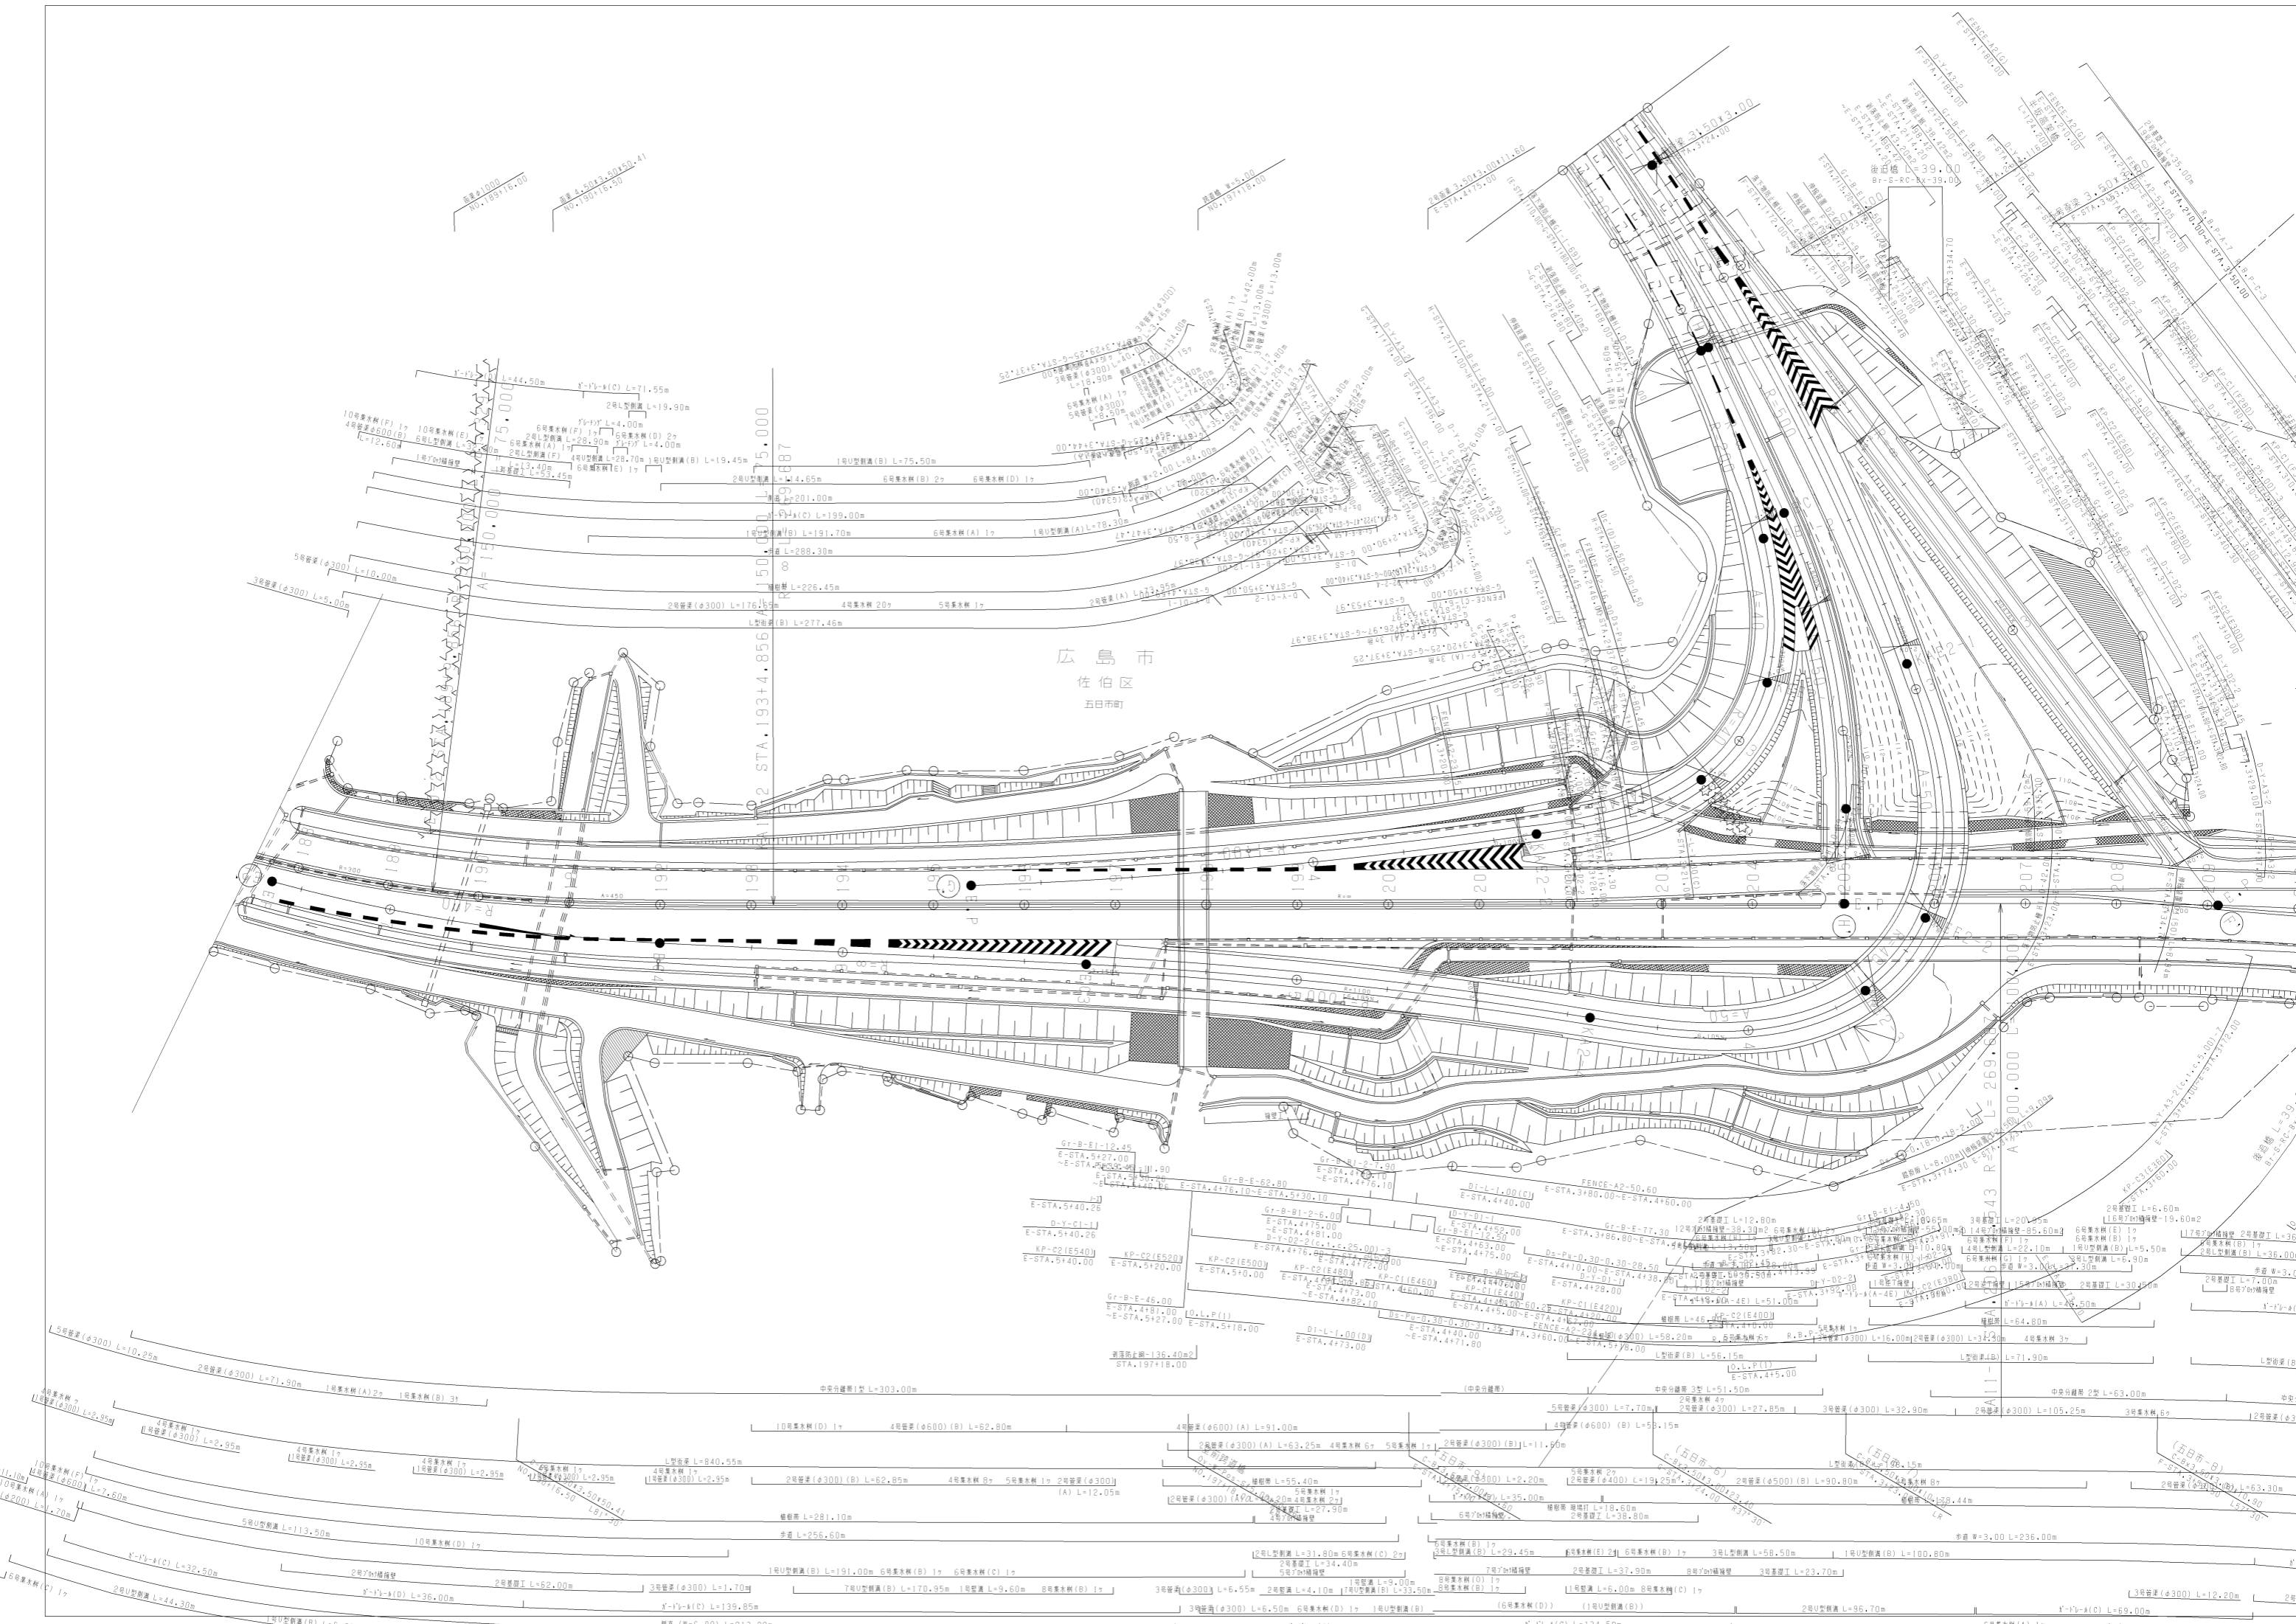

広島市
安佐南区
大塚裏

広島市
佐伯区
五日市町

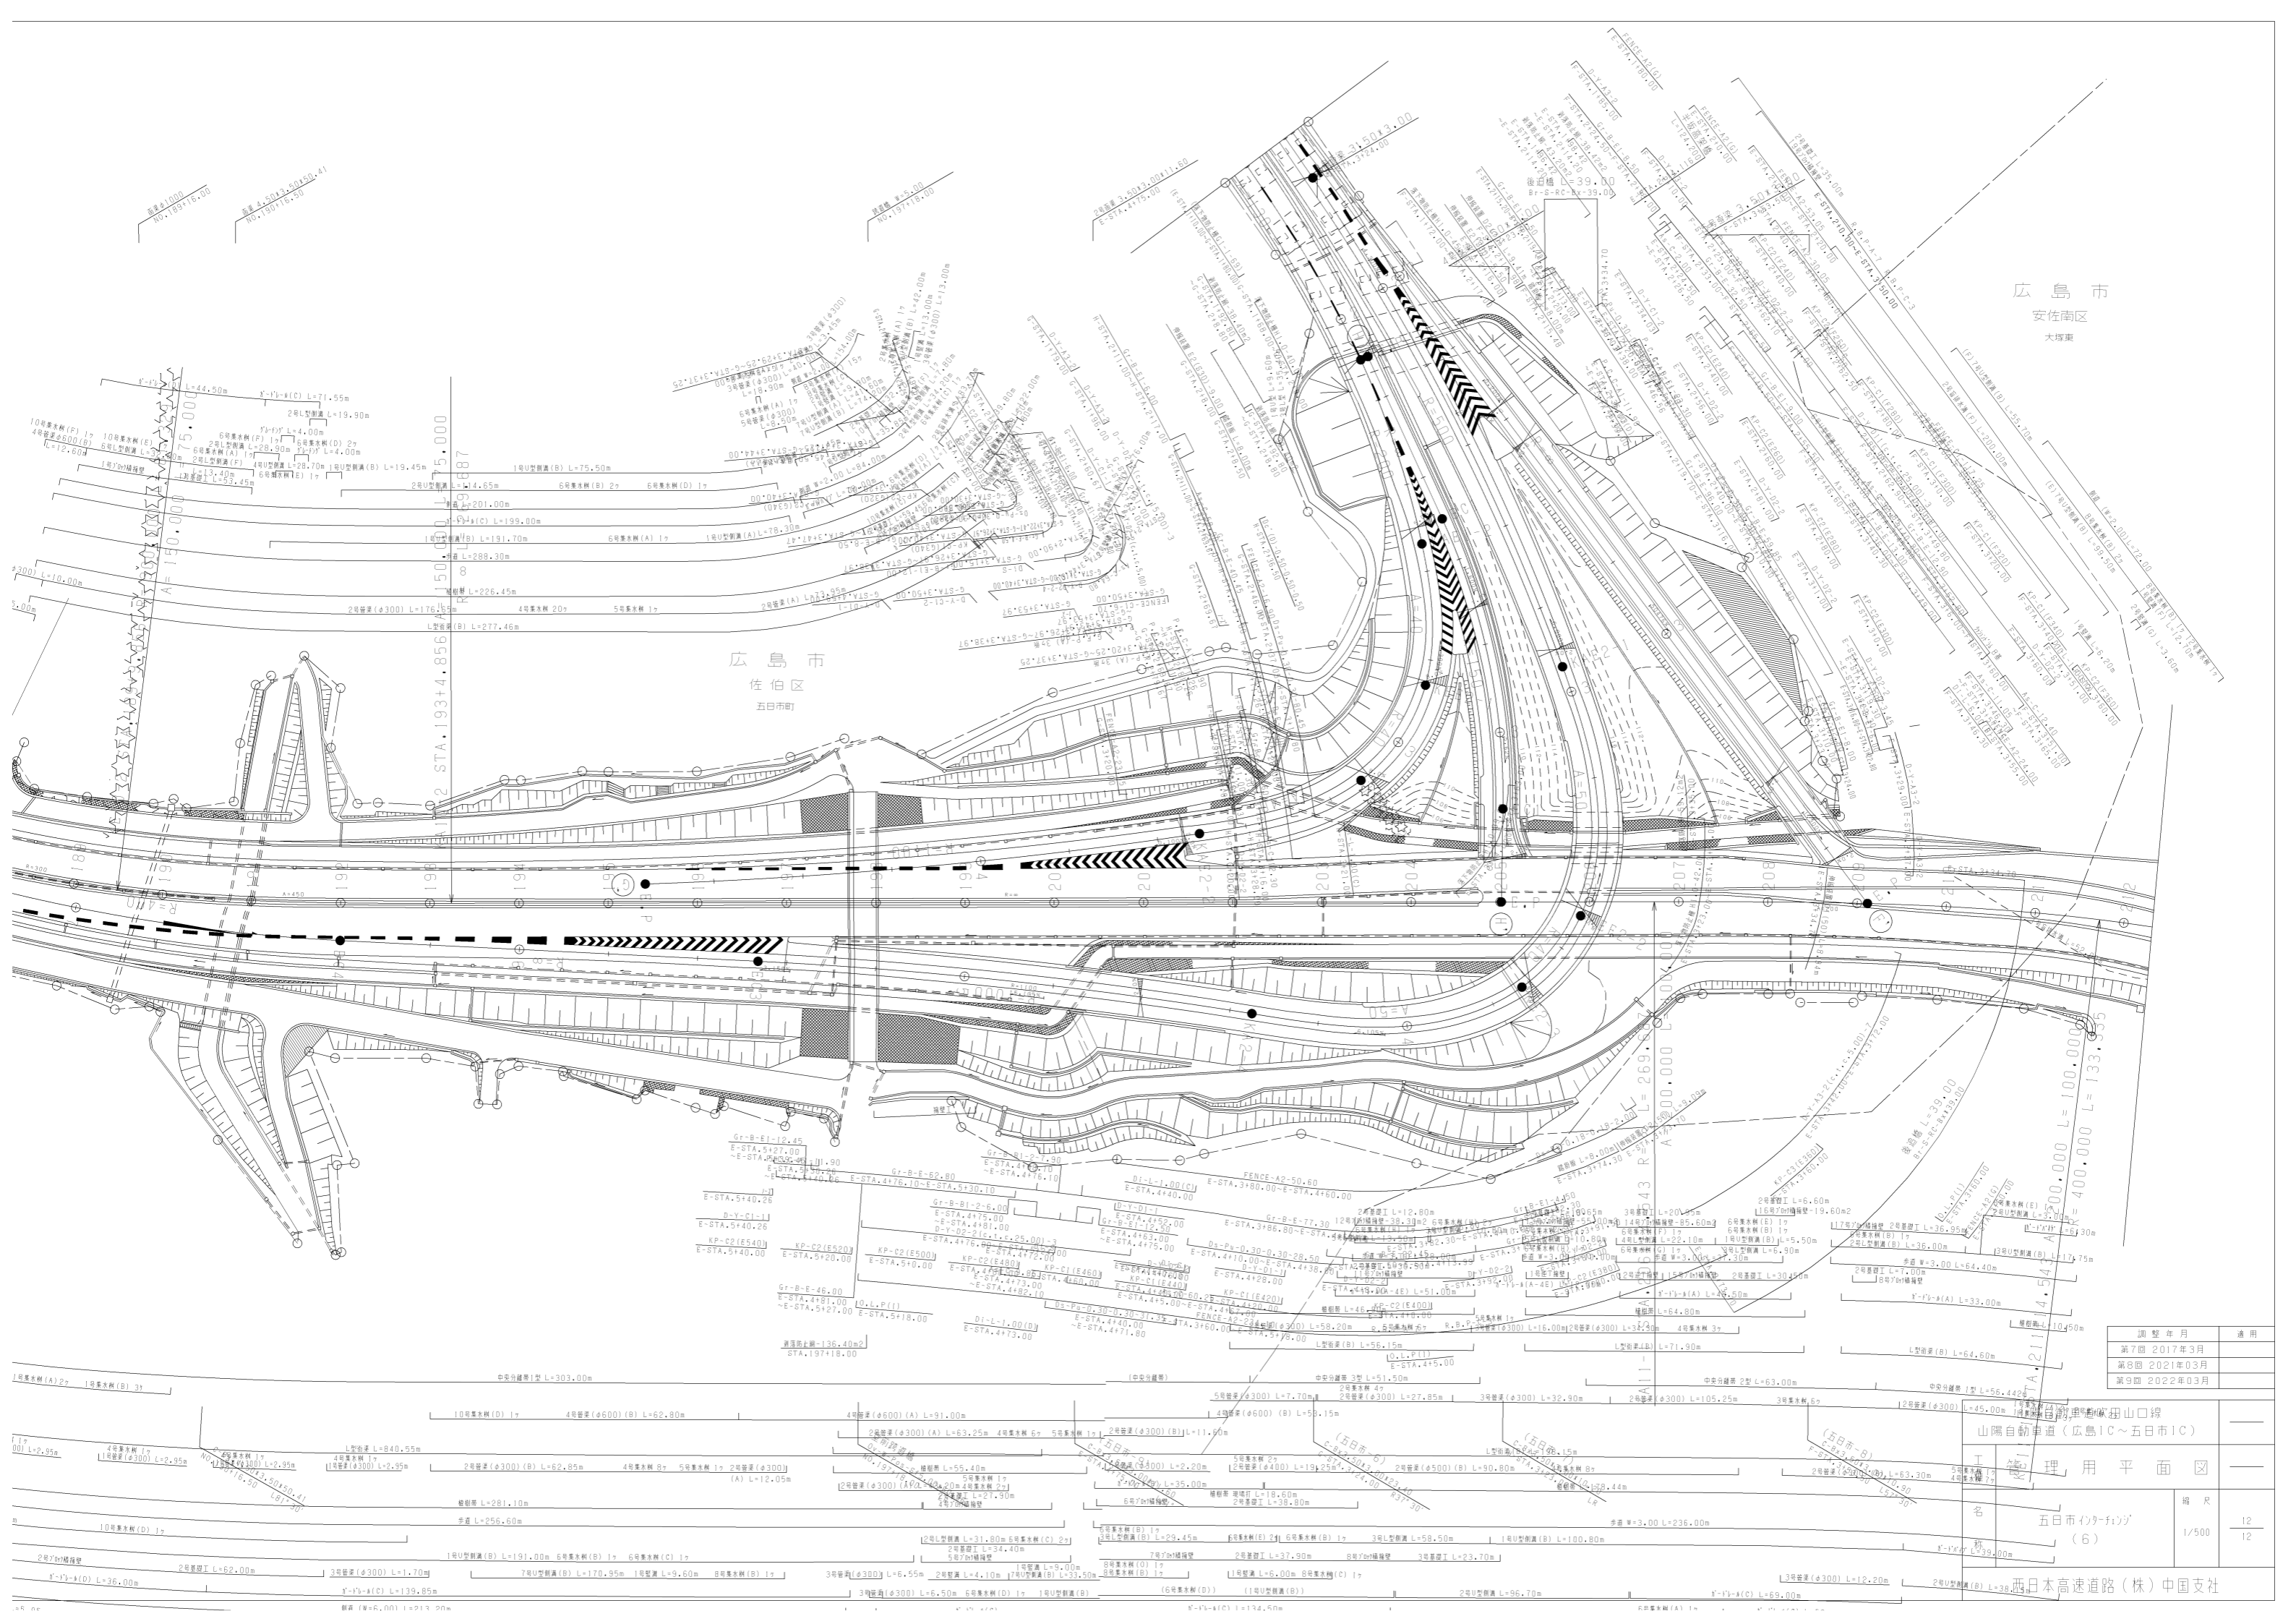

調 整 年 月	用 途
第7回 2017年3月	
第8回 2021年03月	
第9回 2022年03月	


山陽自動車道(広島IC~五日市IC)

名 称
(6)

西日本高速道路(株)中国支社


縮 尺
1/500

12
12

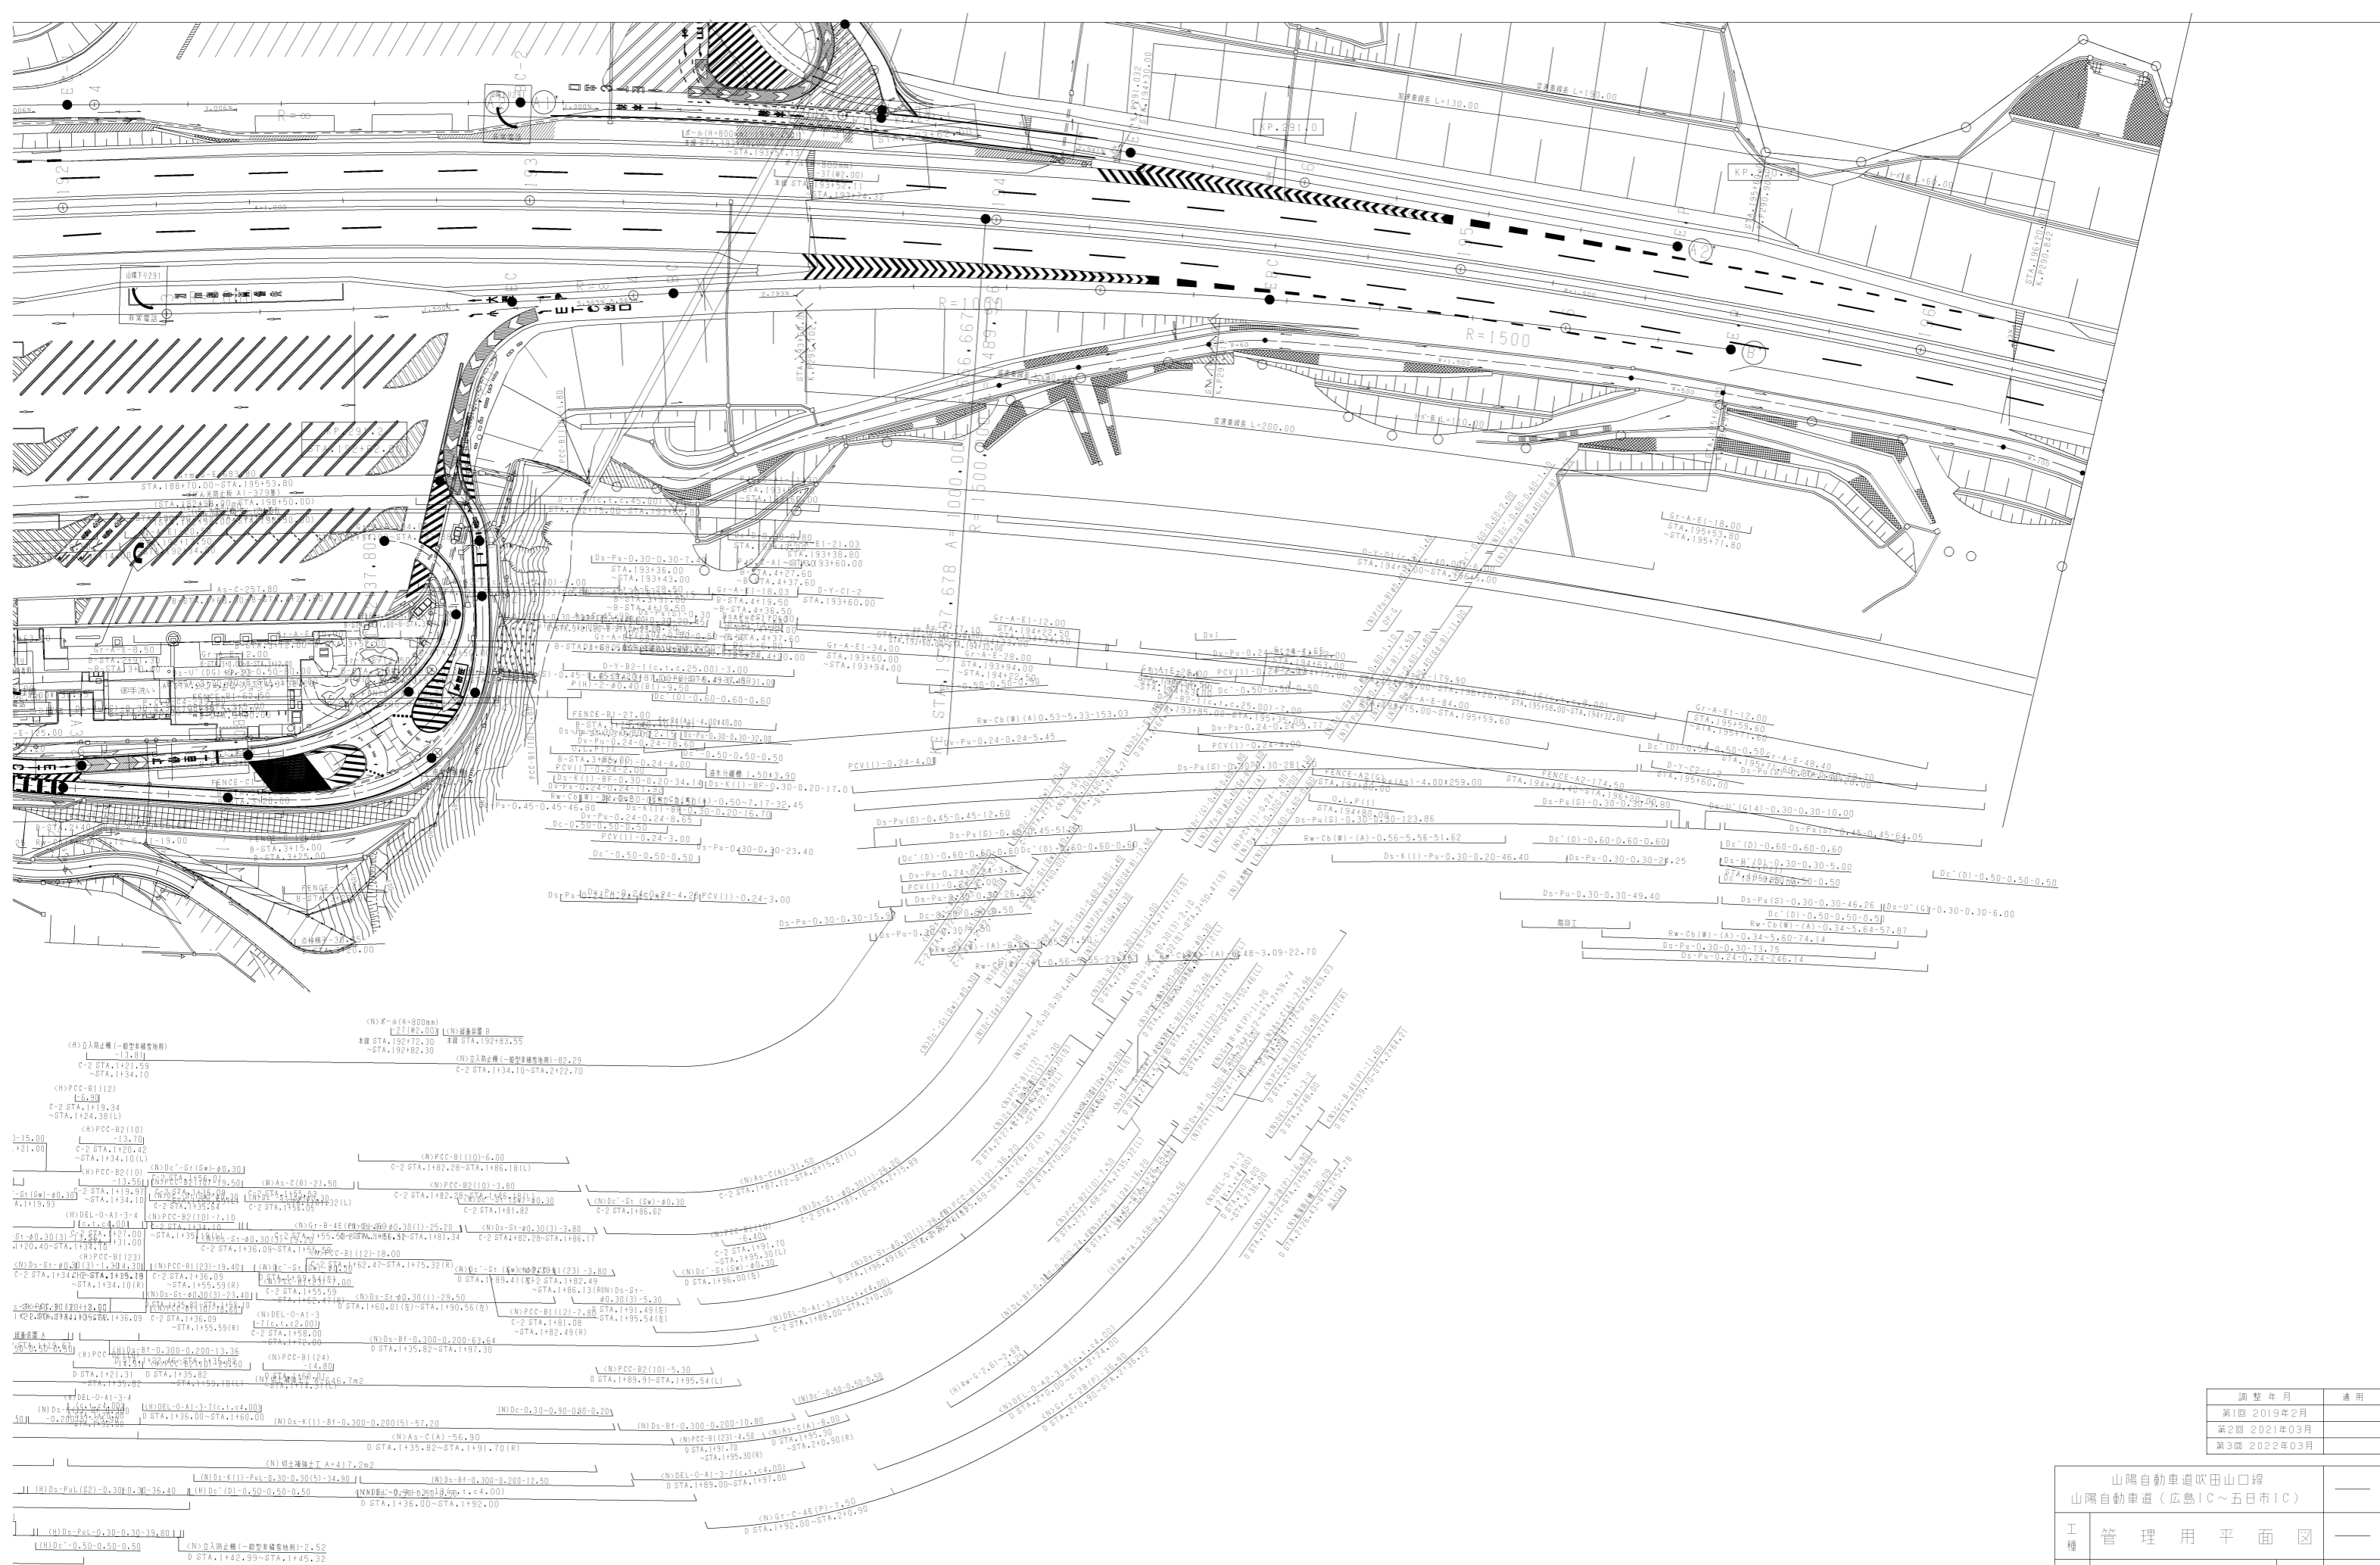


調整年月	適用
第1回 2019年2月	—
第2回 2021年03月	—
第3回 2022年03月	—

山陽自動車道吹田山口線 山陽自動車道(広島IC~五日市IC)			
工種	管理用平面図		
名称	沼田バヤンクエリア (2)	縮尺	1/500 6 12
西日本高速道路(株)中国支社			

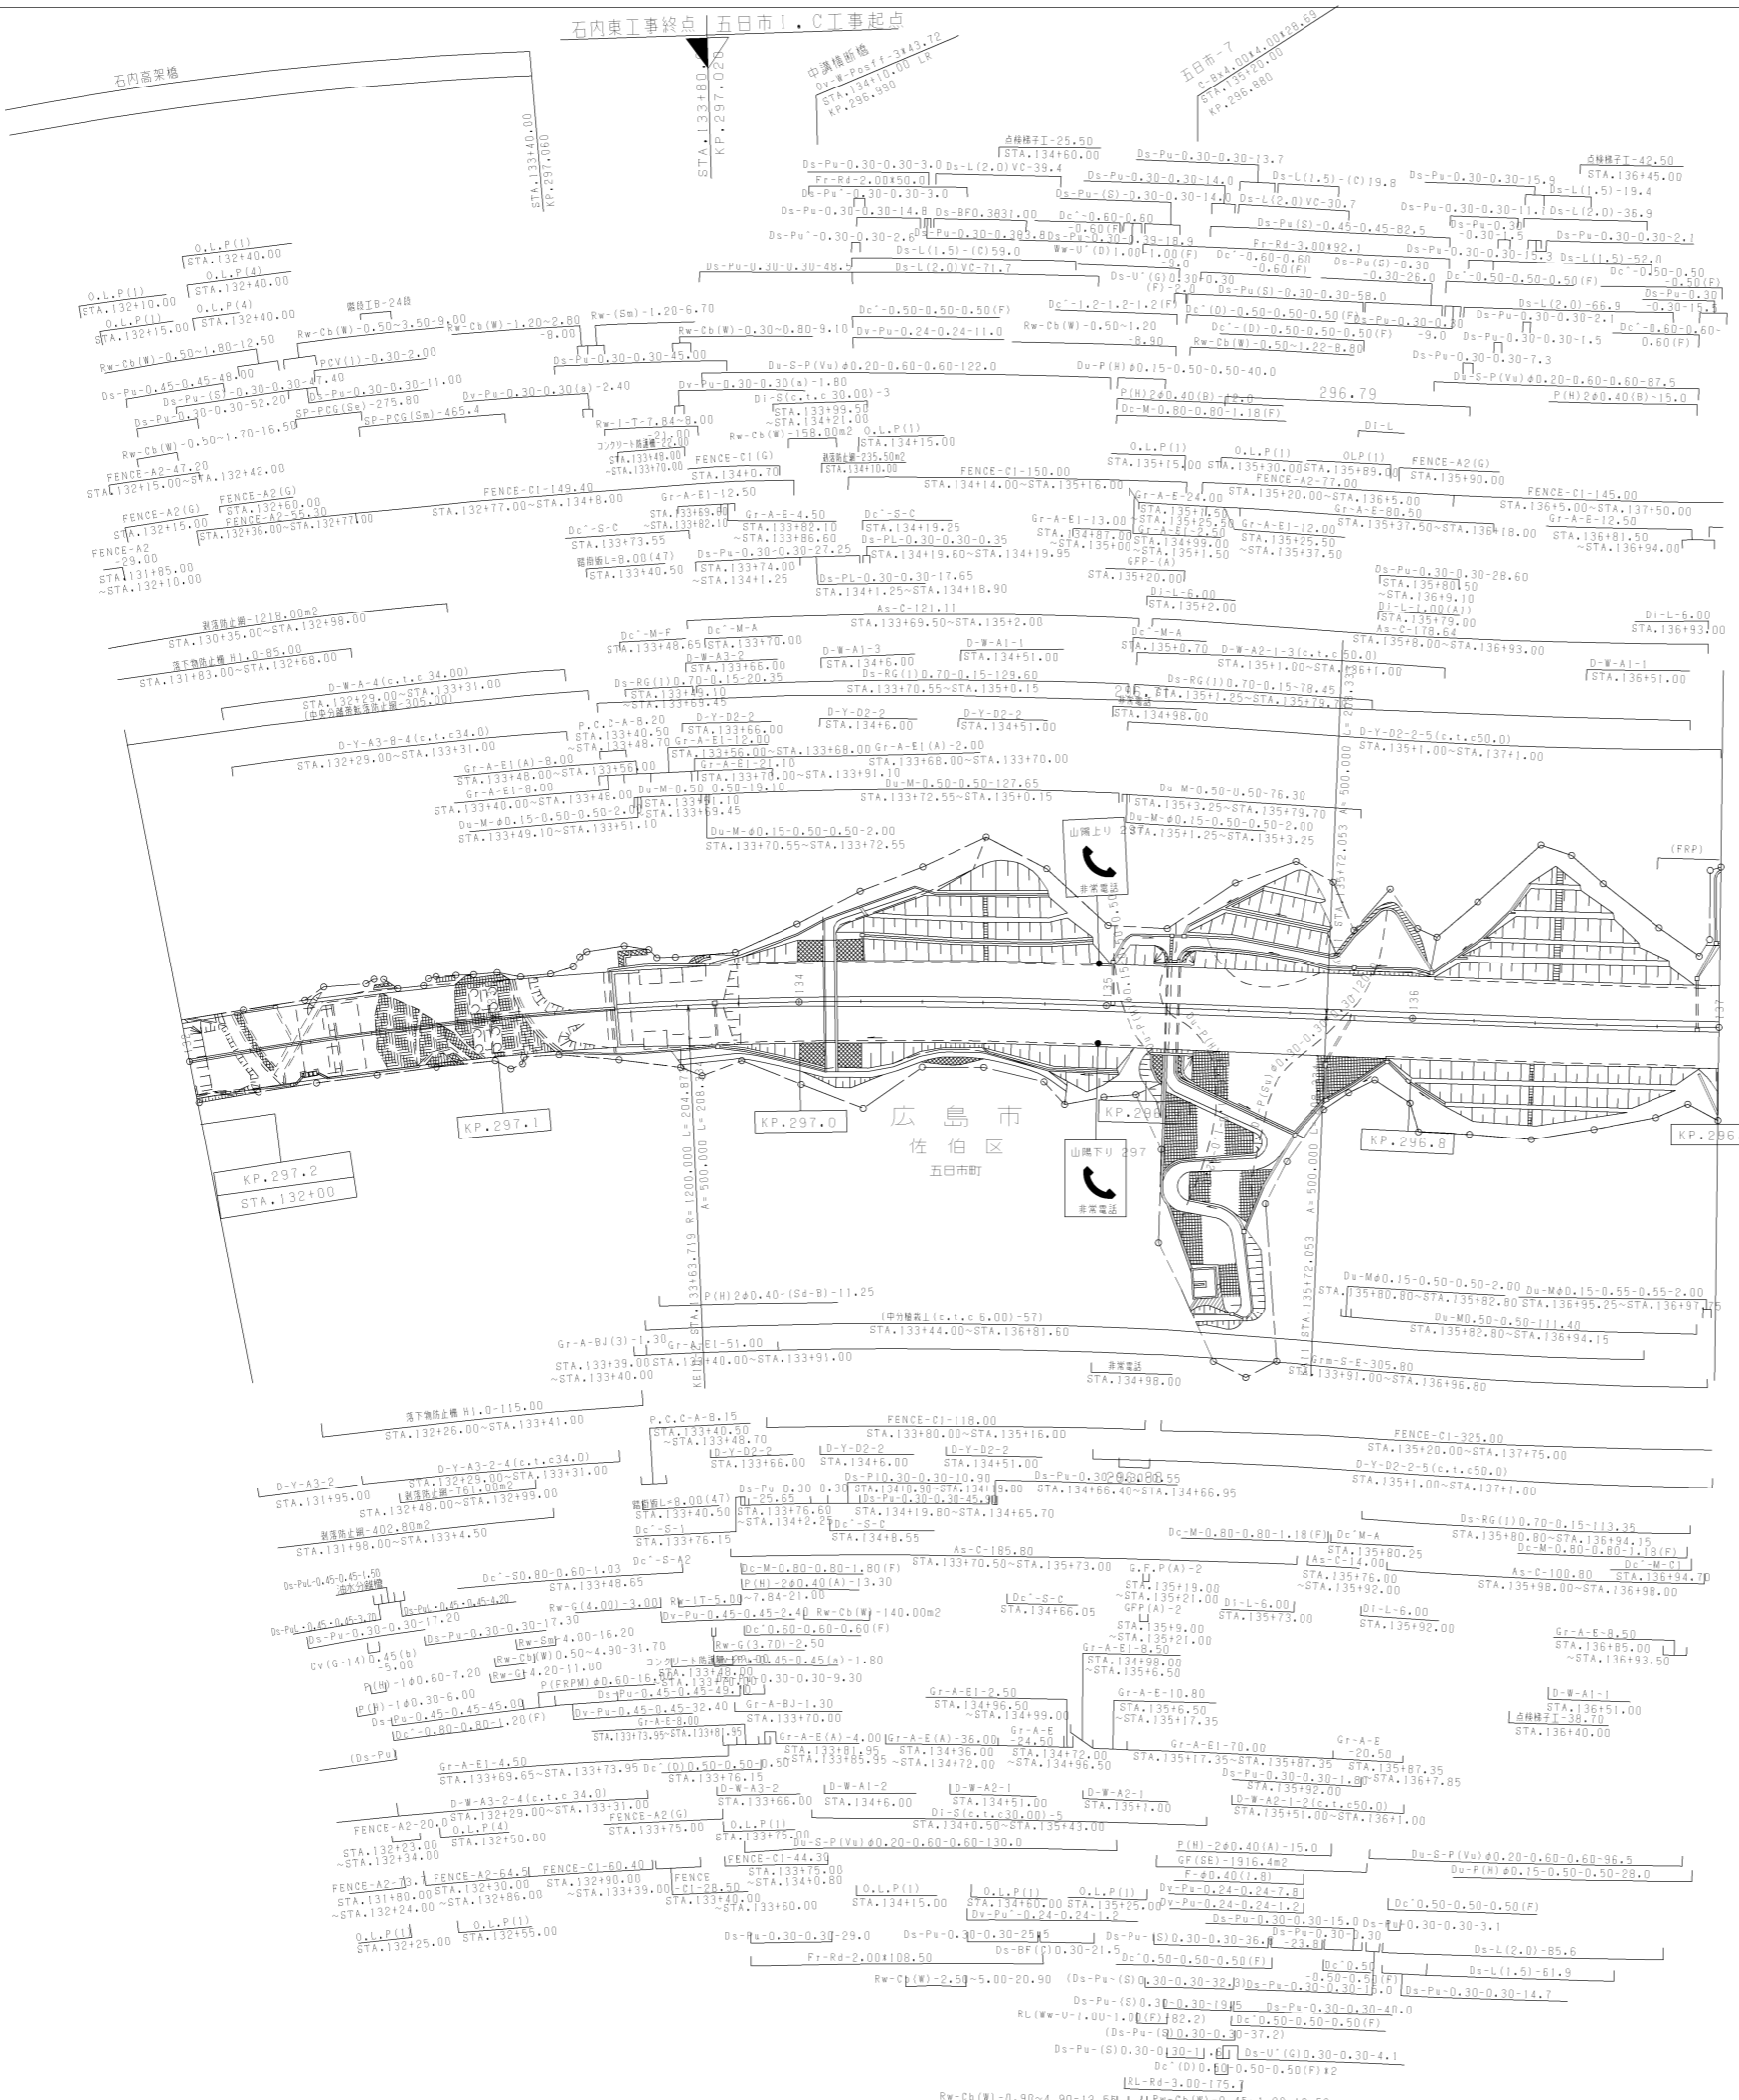

調整年月	適用
第3回 2012年3月	
第4回 2014年3月	
第5回 2015年3月	

山陽自動車道吹田山口線 山陽自動車道(五日市~廿日市JCT)		
工種	管理用平面図	
名称	KP.297.200 ~ KP.296.700 STA.132+00 ~ STA.137+00	縮尺 1/1000 17

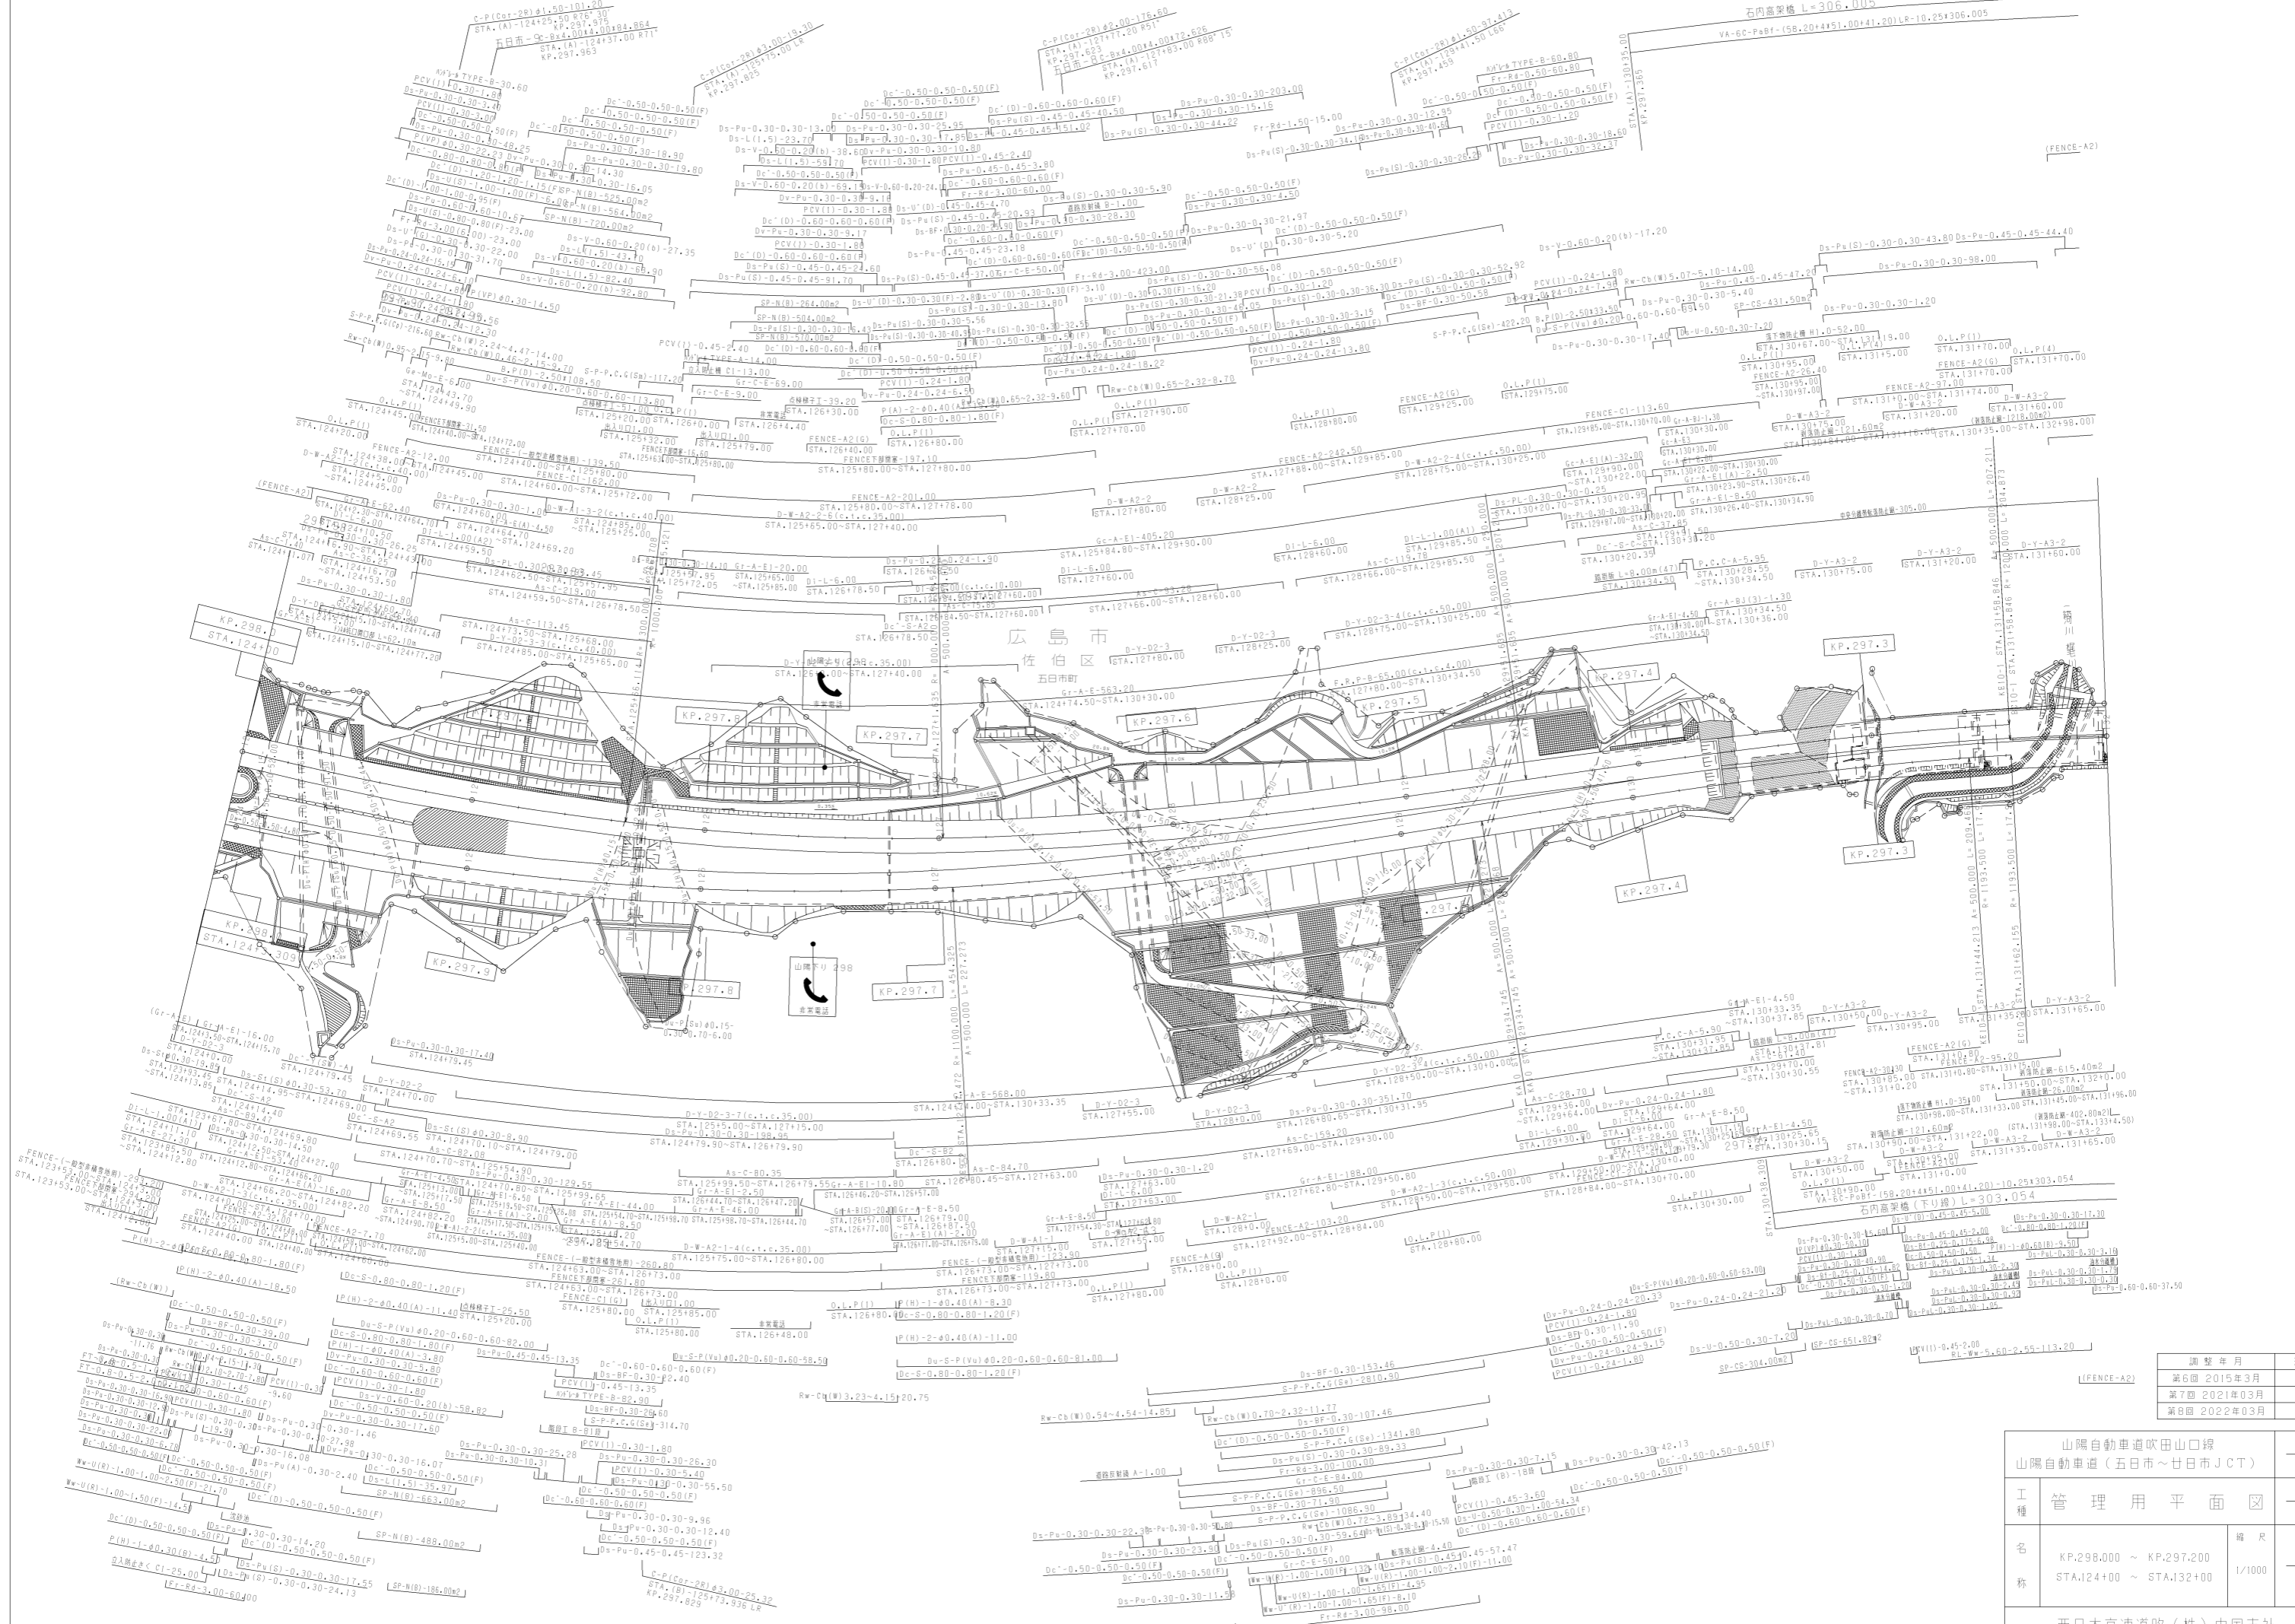


調整年月	適用
第6回 2015年3月	
第7回 2021年03月	
第8回 2022年03月	


山陽自動車 吹田山口線		山陽自動車 (五日市~廿日市)CT	
工種	管理用平面図	縮尺	1/1000

山陽自動車道吹田山口線 山陽自動車道(五日市~廿日市JCT)			
工種	管理用平面図	縮尺	1/1000
名称	KP.298.801 ~ KP.298.000 STA.116+00 ~ STA.124+00	編尺	3 17
西日本高速道路(株)中国支社			

調整年月	適用
第4回 2014年3月	
第5回 2015年3月	
第6回 2022年03月	

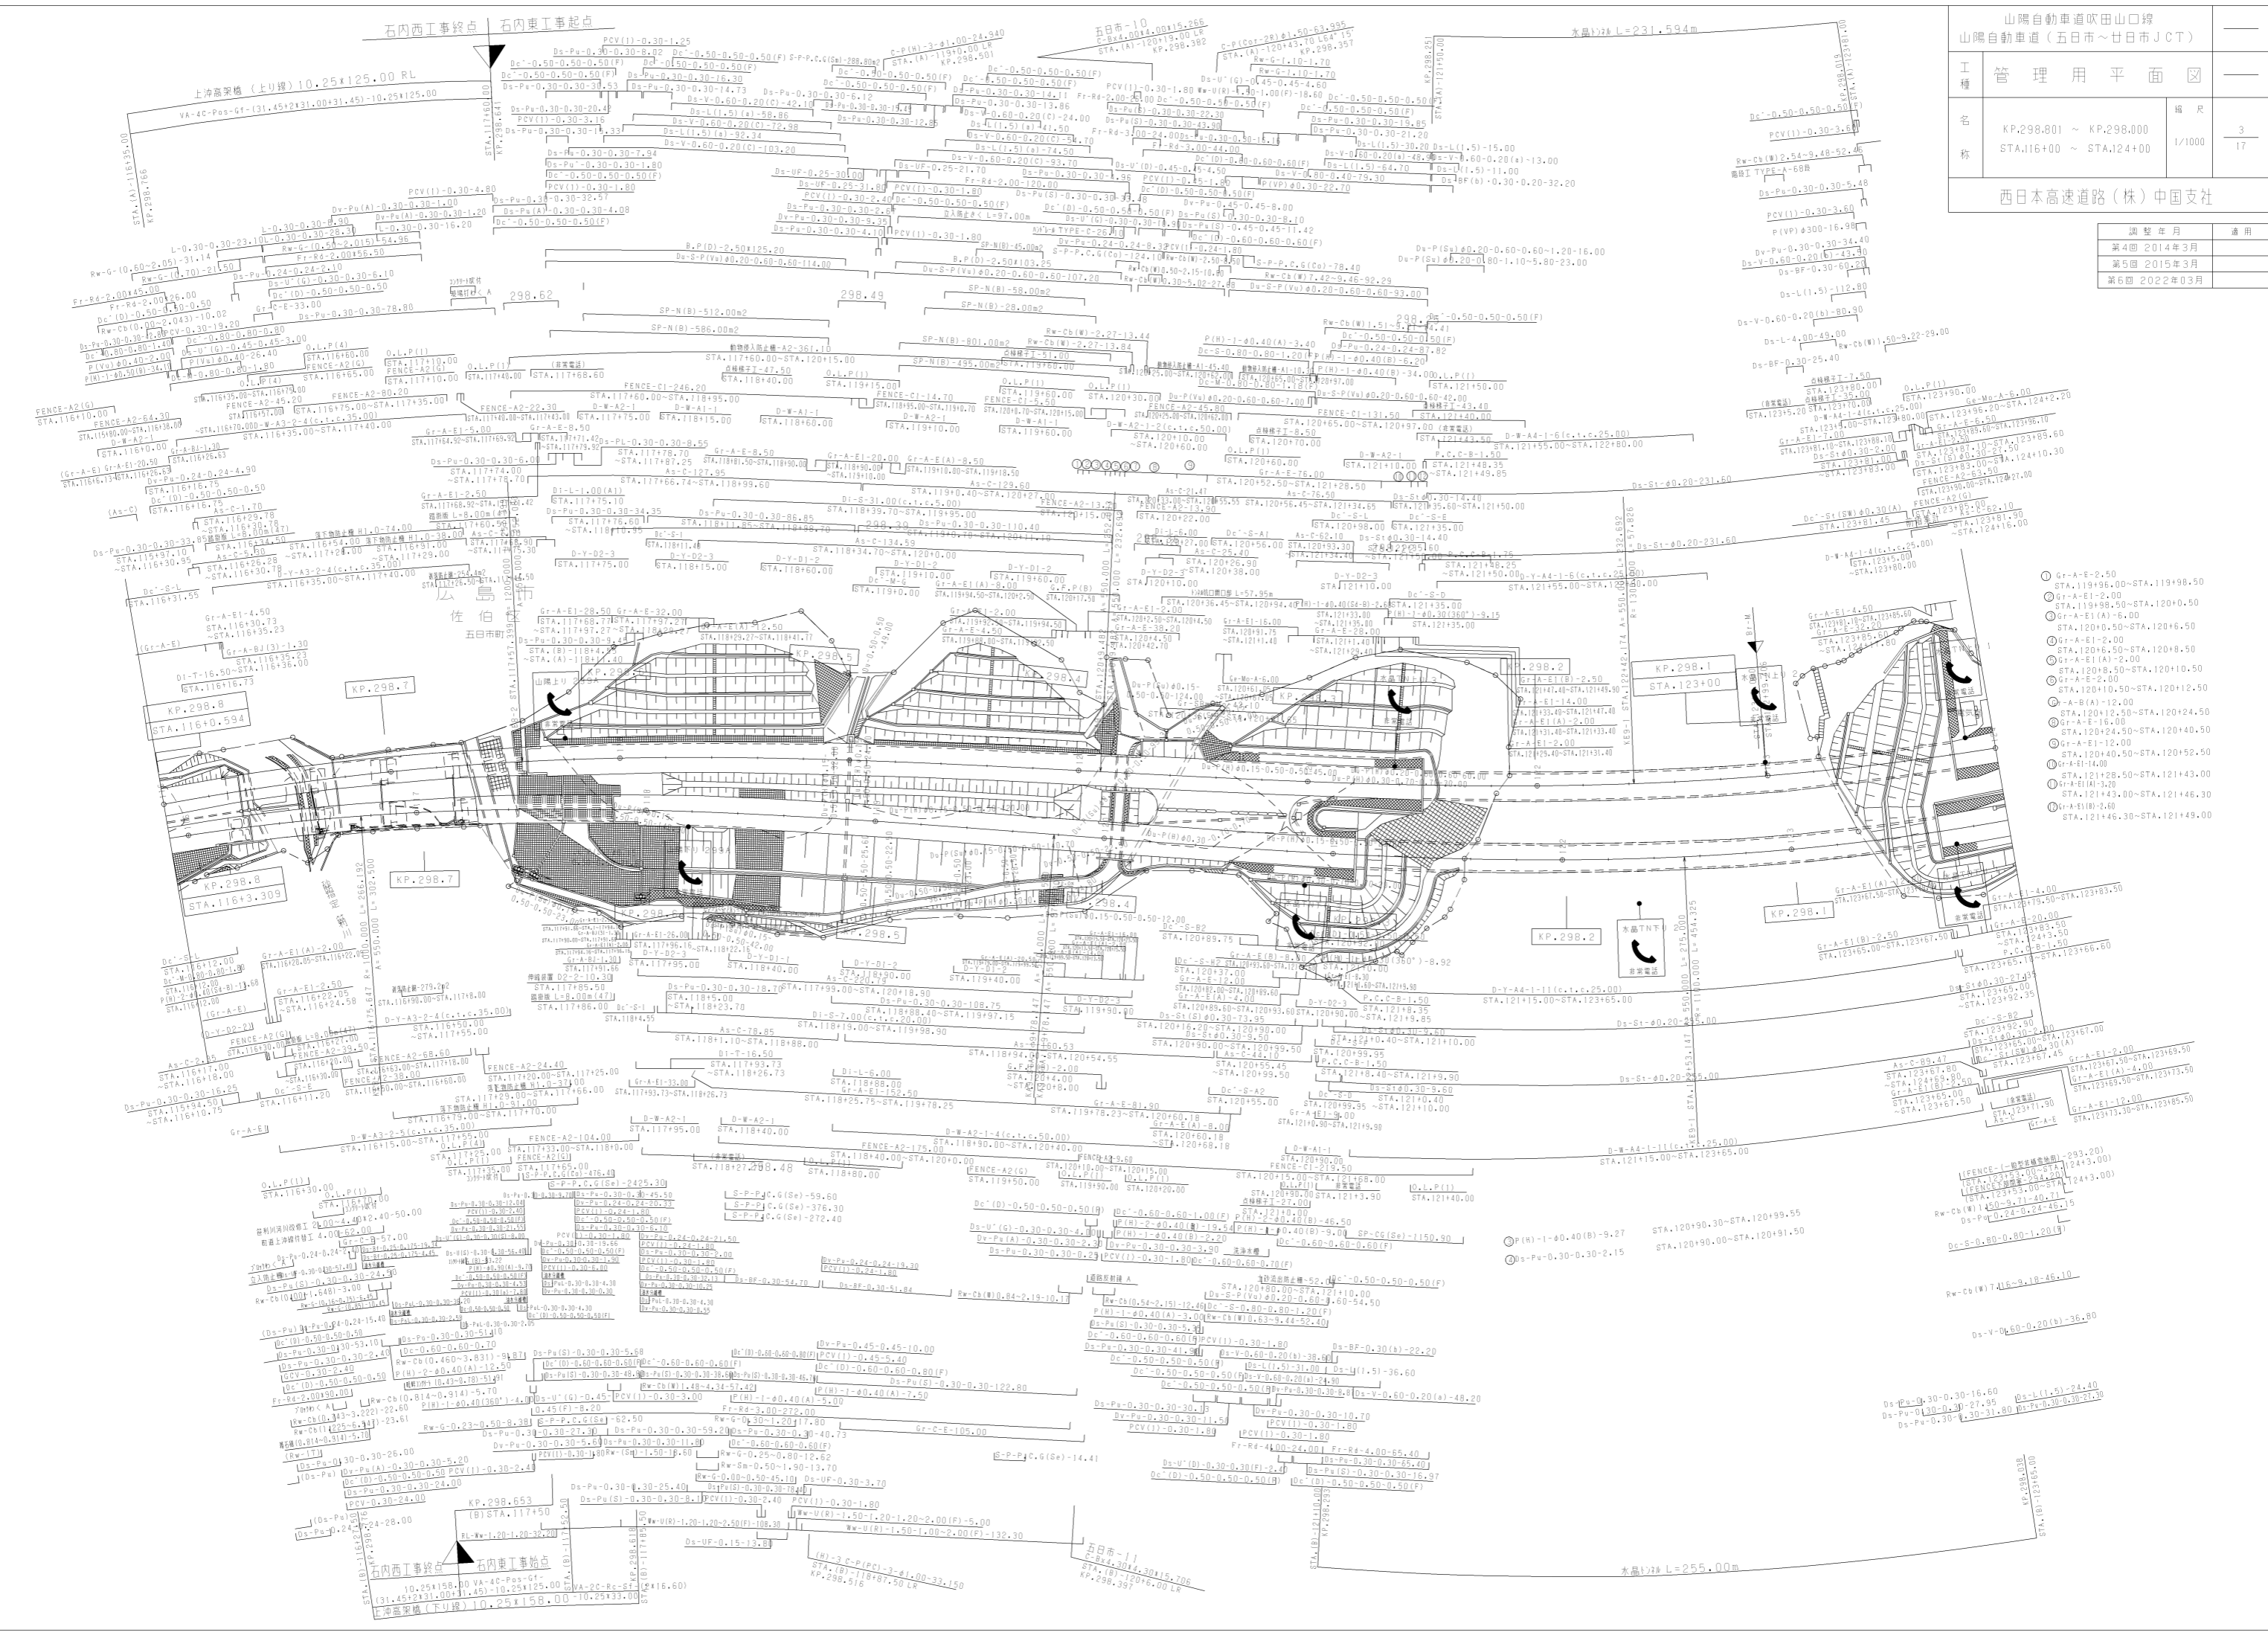



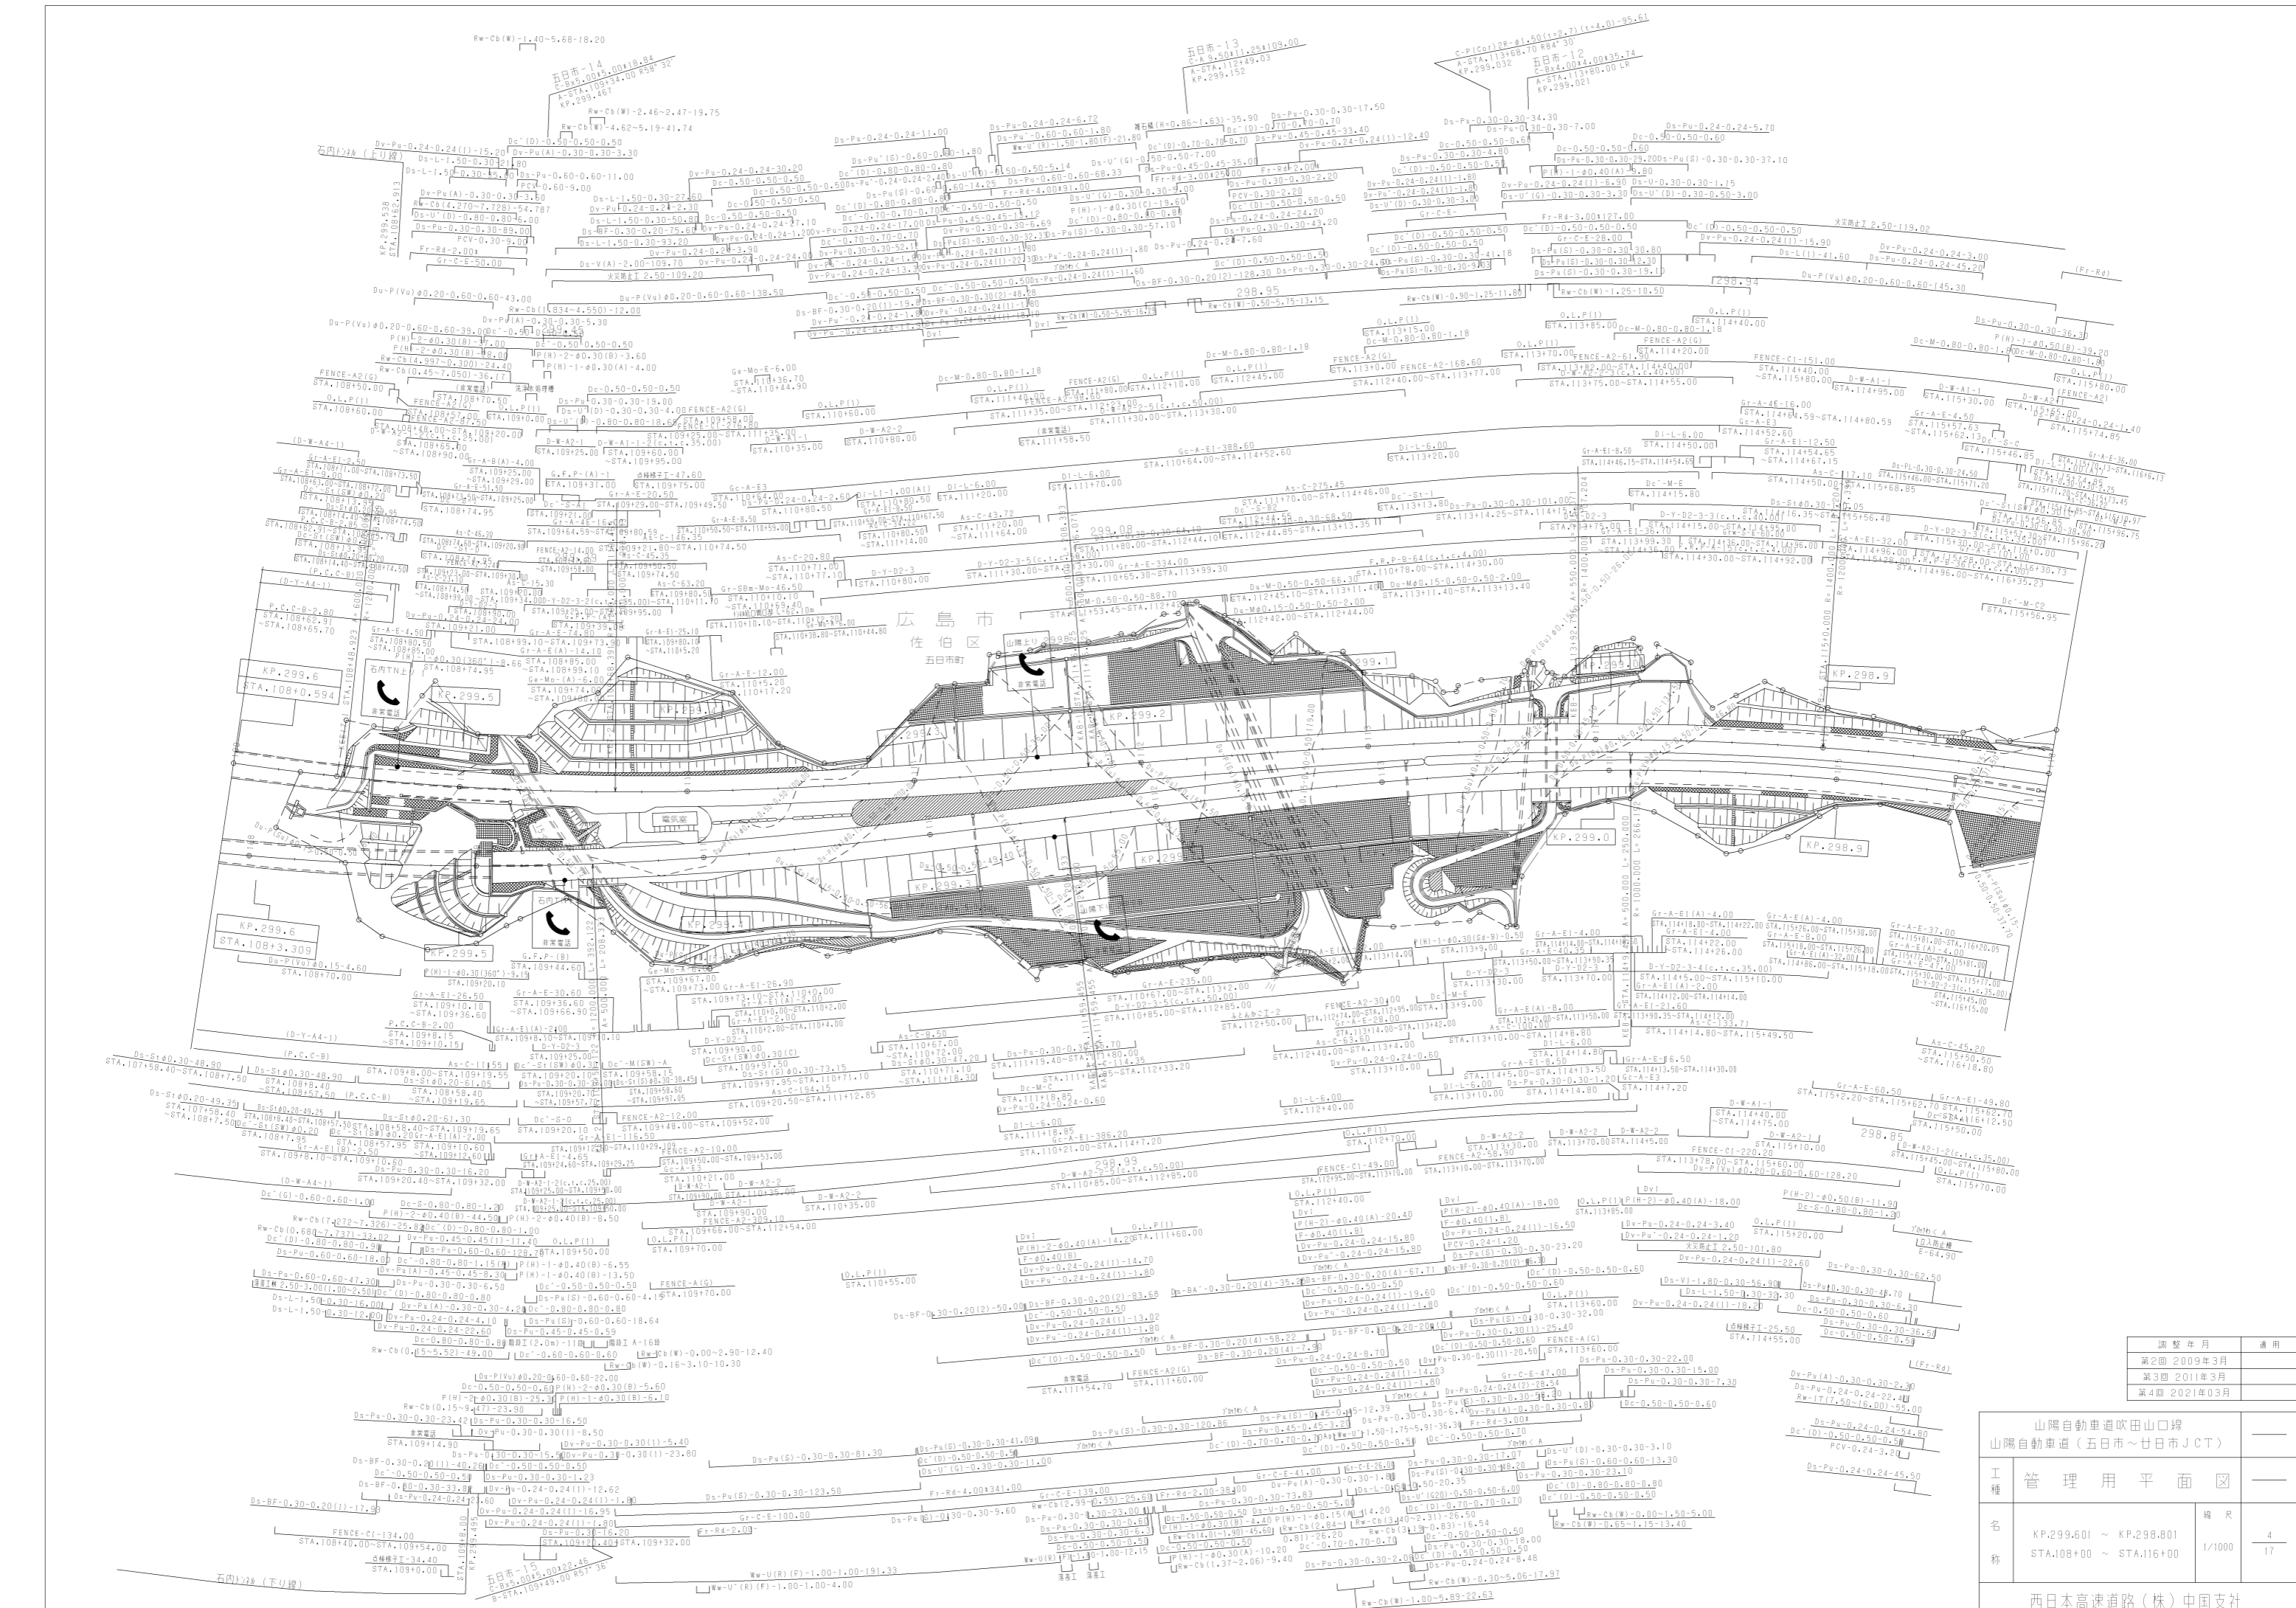

調整年月	適用
第2回 2009年3月	
第3回 2011年3月	
第4回 2021年03月	

山陽自動車道吹田山口線 山陽自動車道(五日市~廿日市JCT)			
工種	管理用平面図	縮尺	
名称	KP.299.601 ~ KP.298.801 STA.108+00 ~ STA.116+00	1/1000	4 17

西日本高速道路(株)中国支社

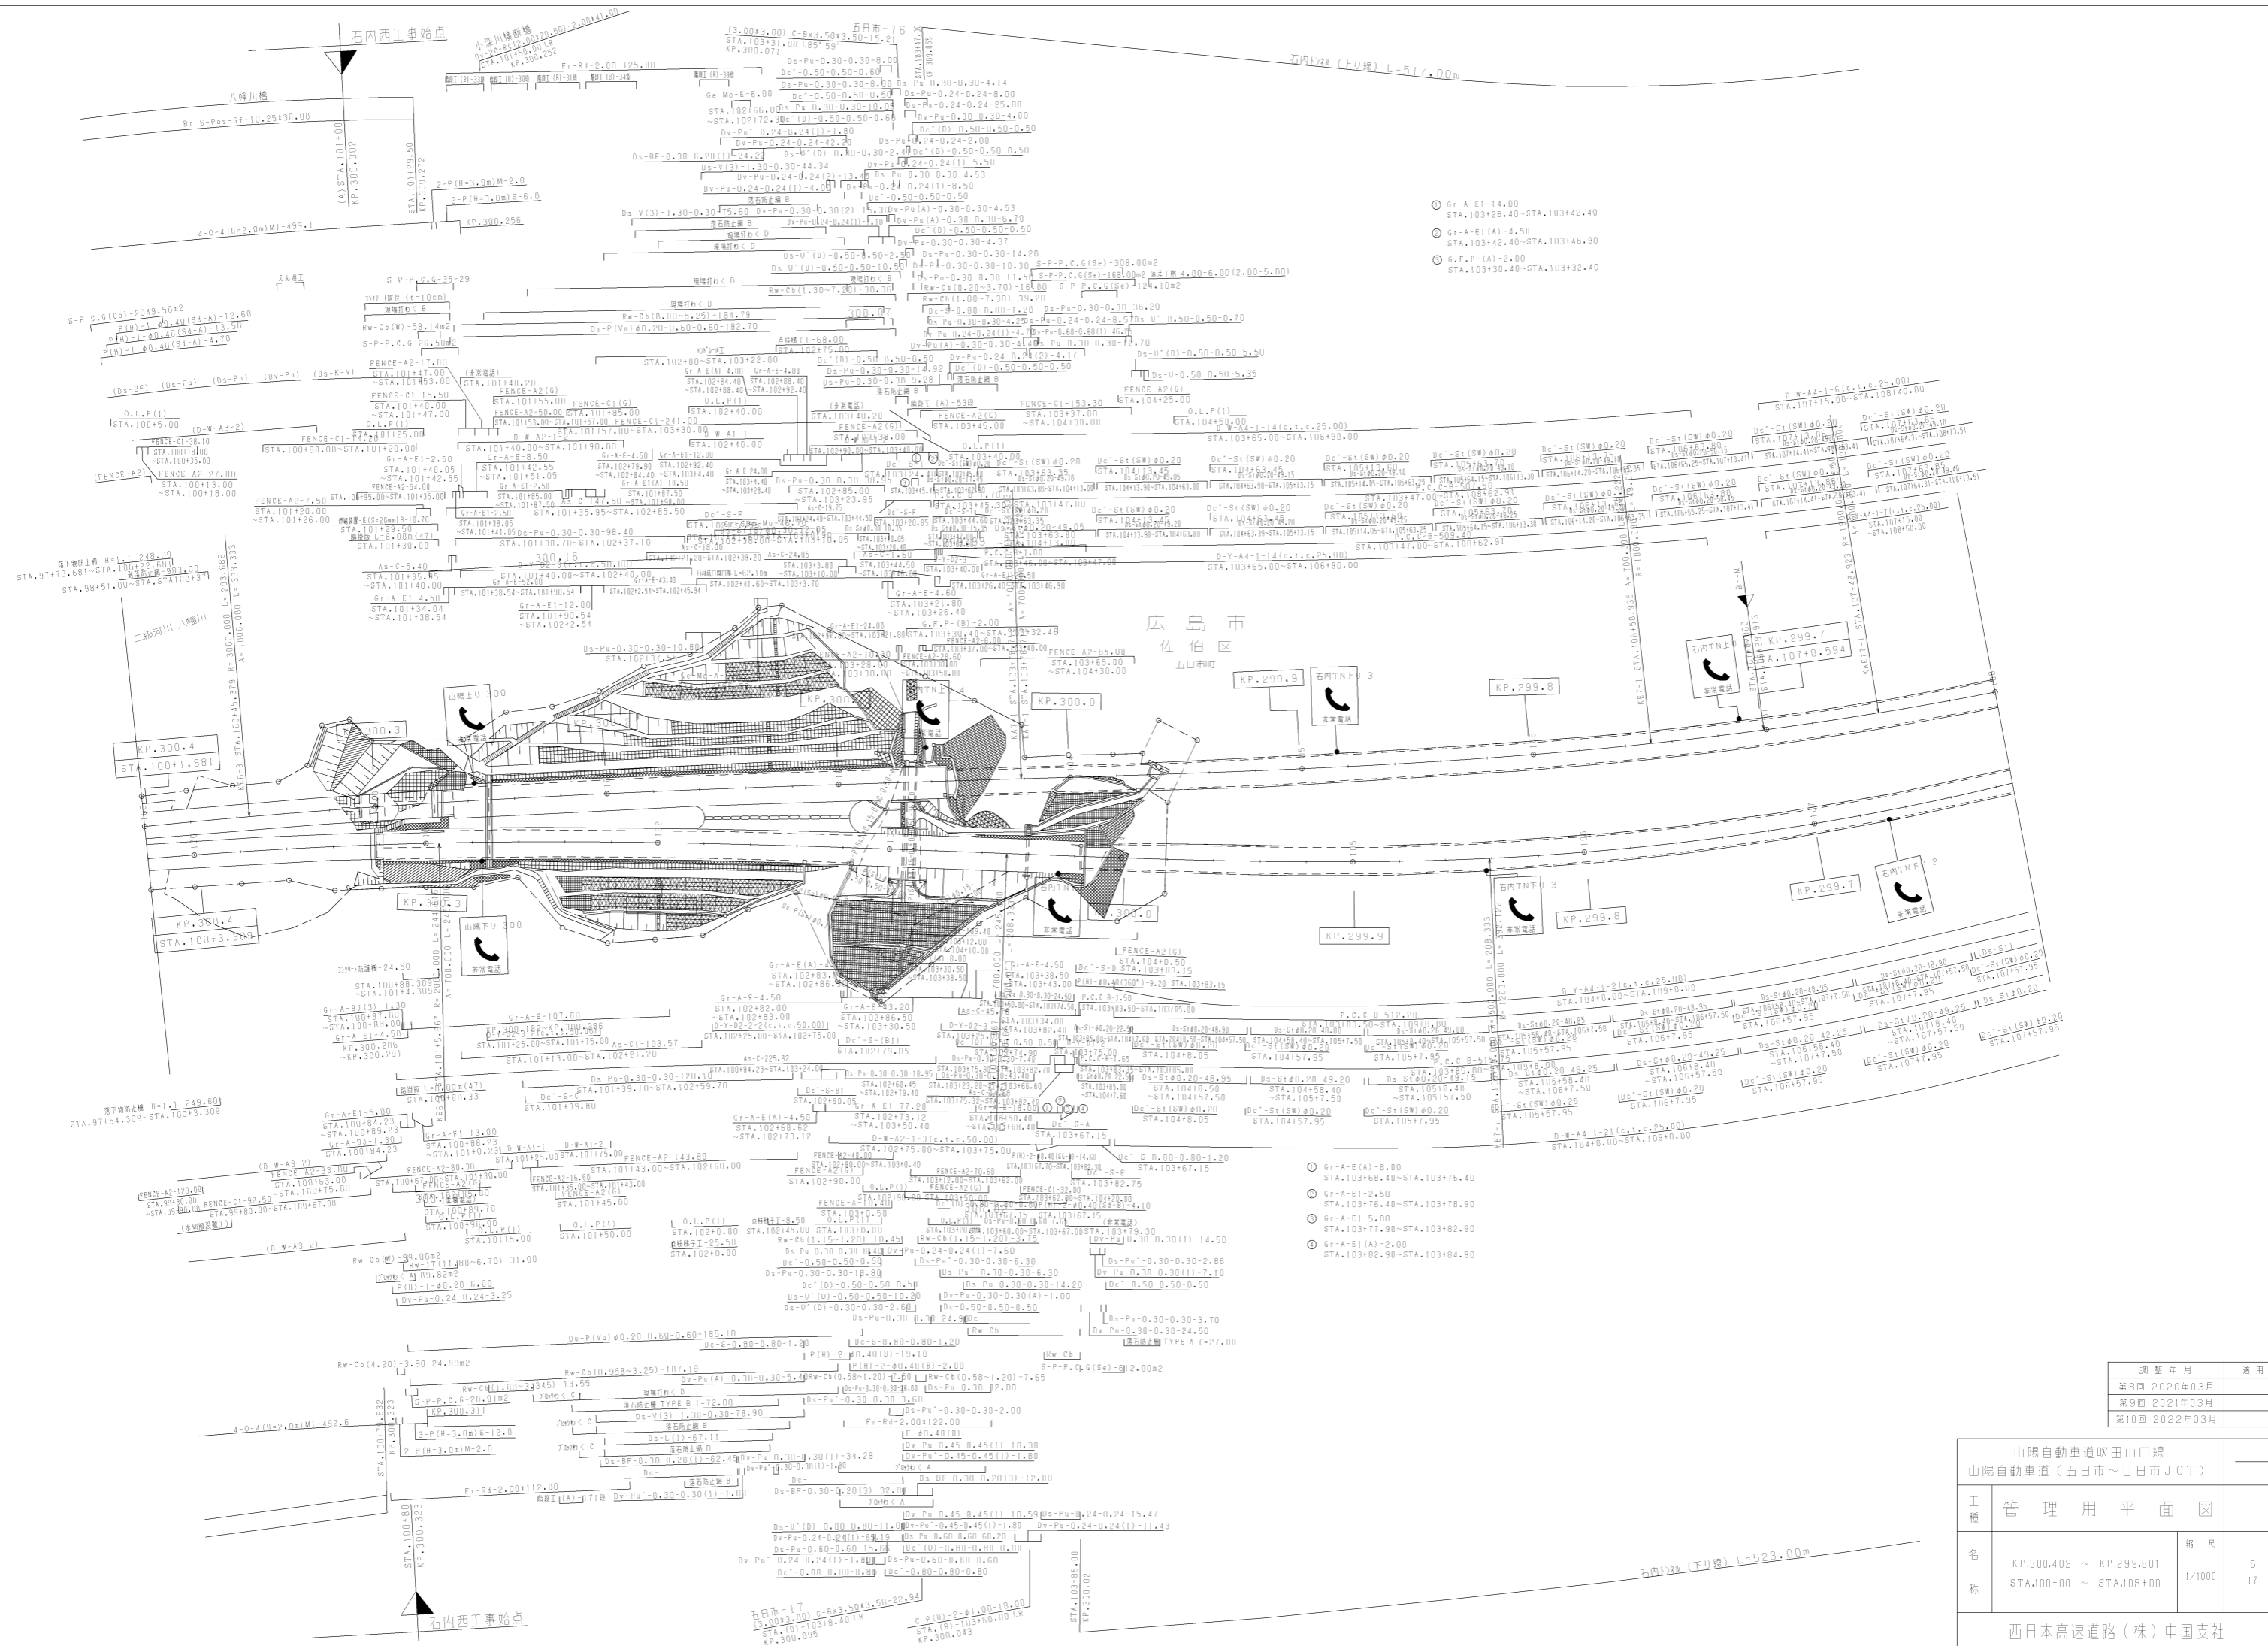

- Gr-A-EI-14.00
STA. 103+28.40 ~ STA. 103+42.40
- Gr-A-EI(A)-4.50
STA. 103+42.40 ~ STA. 103+46.80
- G.F.P(A)-2.00
STA. 103+30.40 ~ STA. 103+32.40

広島市
佐伯区
五日市町


調整年月	適用
第8回 2020年03月	
第9回 2021年03月	
第10回 2022年03月	

山陽自動車道吹田山口線 山陽自動車道(五日市~廿日市JCT)			
工種	管理用平面図		
名称	KP.300.402 ~ KP.299.601 STA.100+00 ~ STA.108+00	縮尺	5 1/1000 17


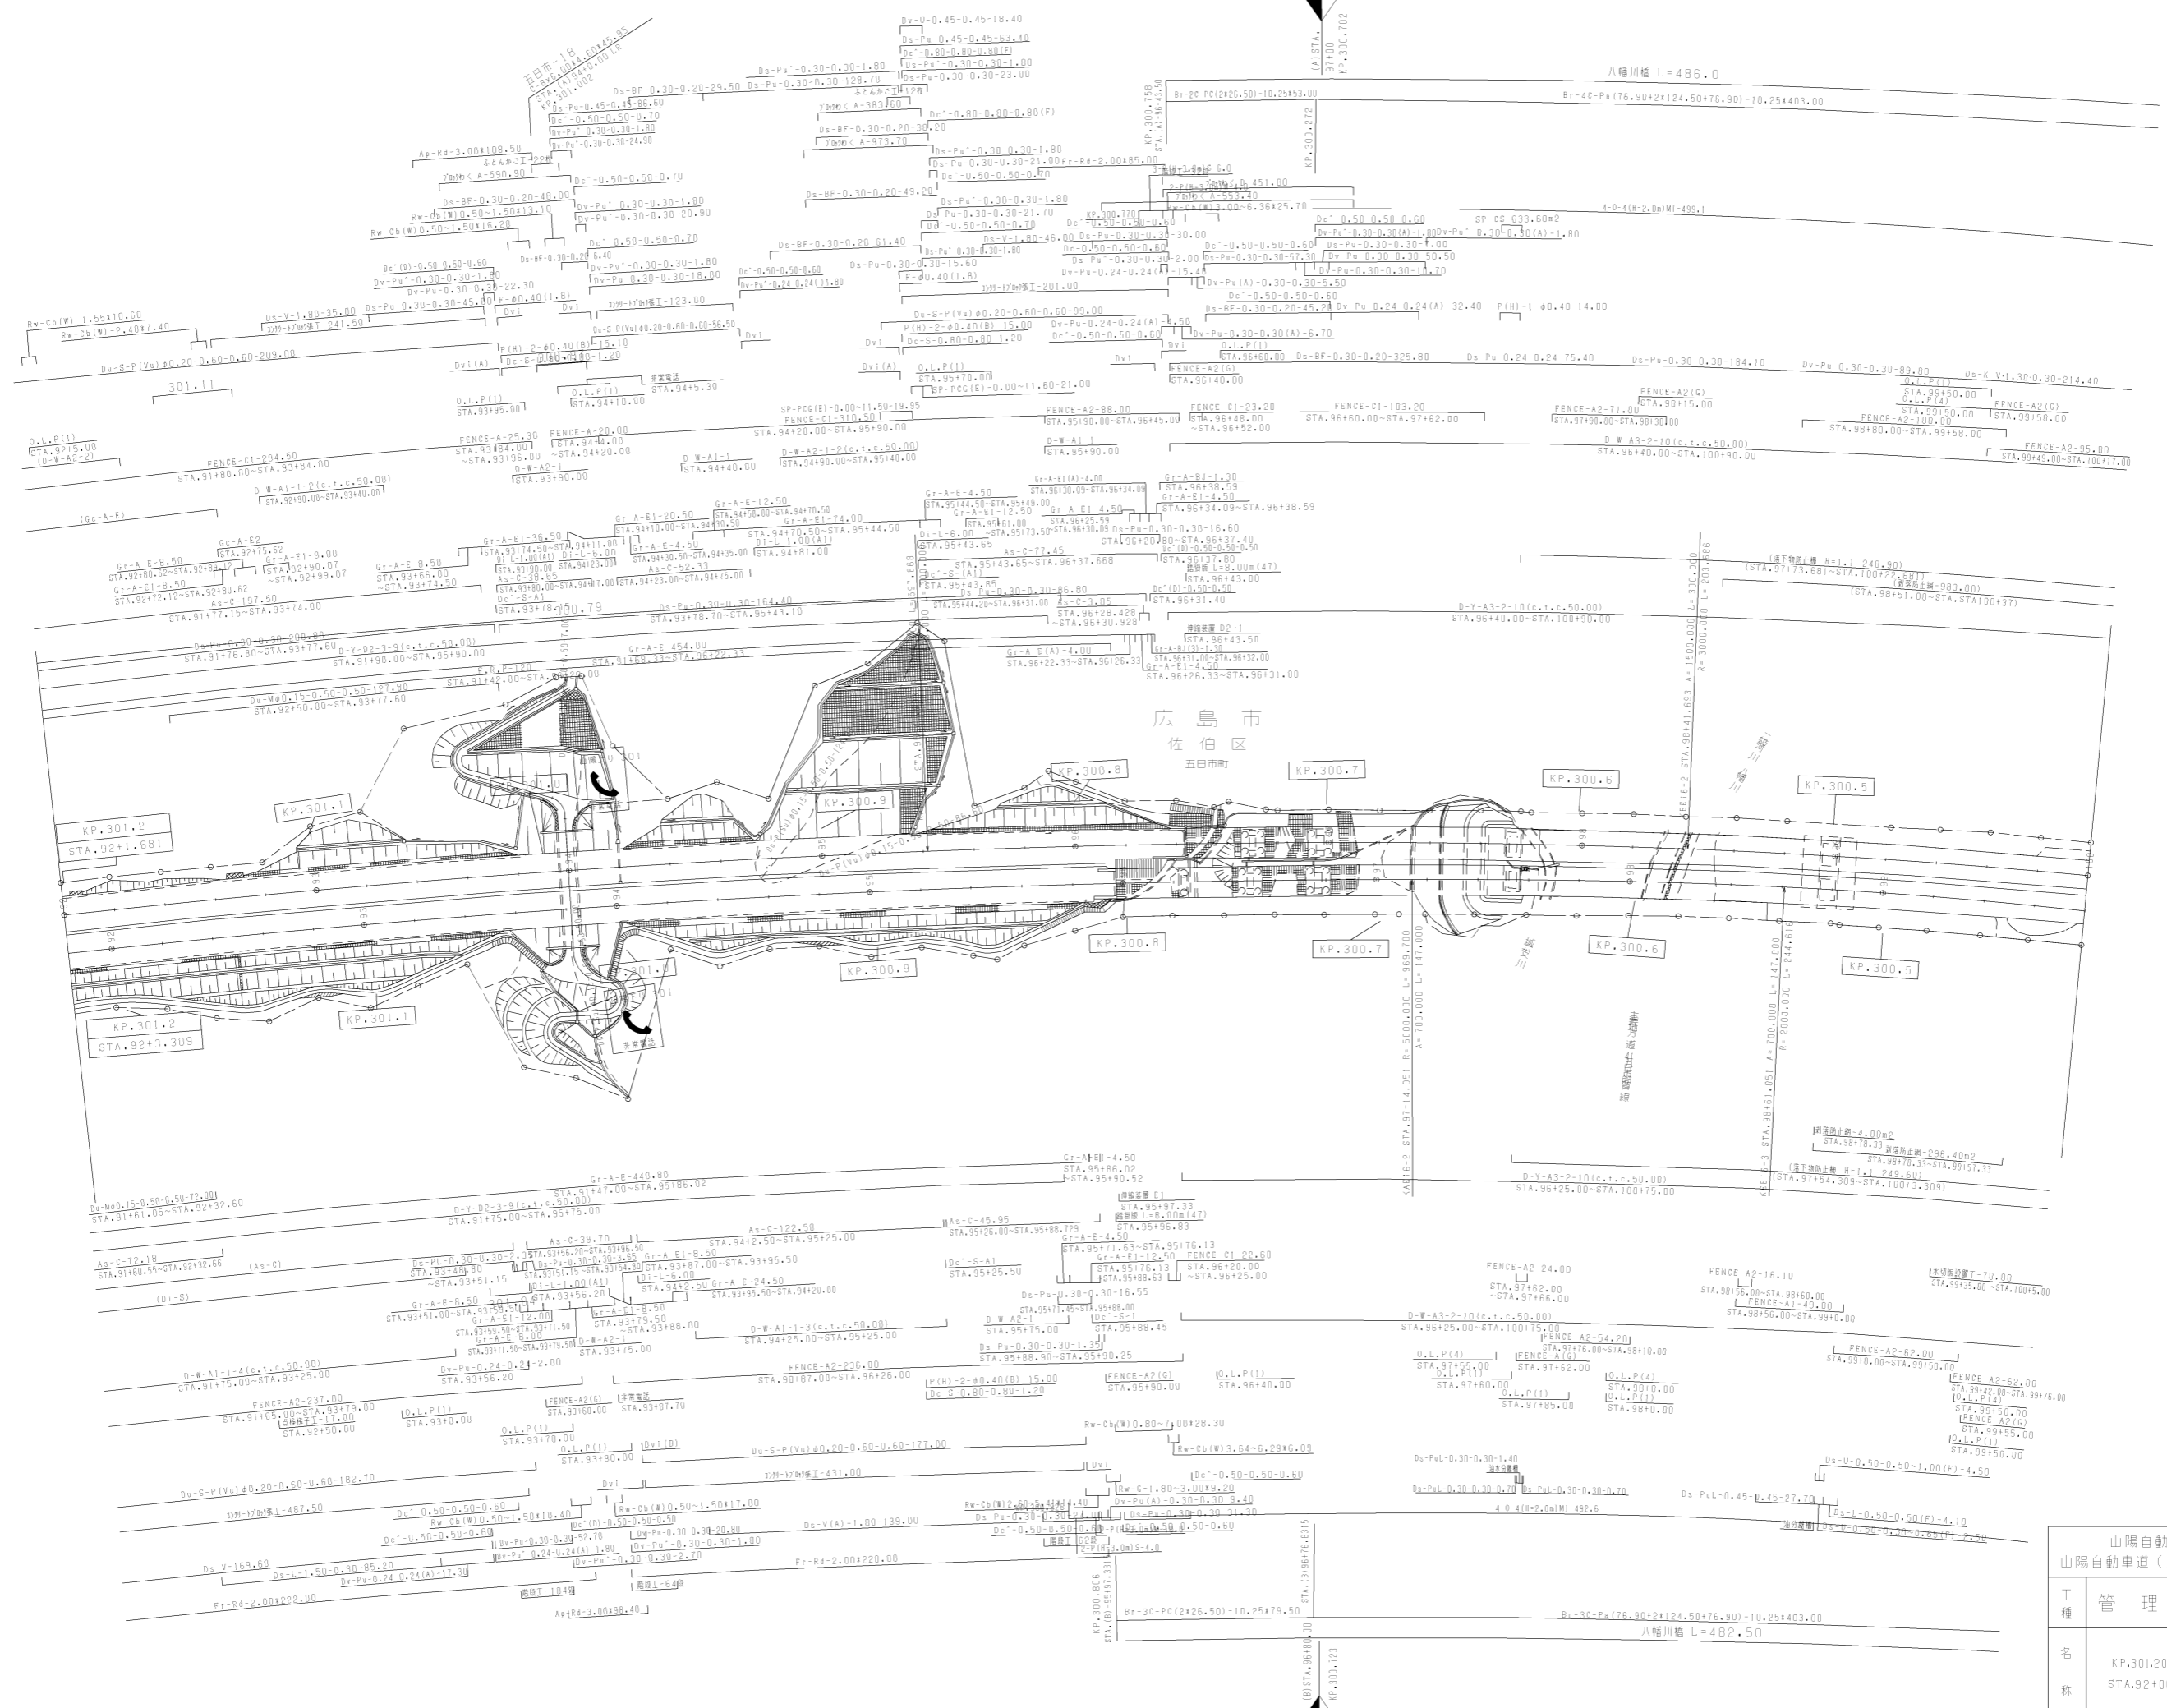

八幡工事終点


(B) STA. 96+00
KP. 300.723

八幡川橋 L=482.50

調整年月	適用
第5回 2020年03月	
第6回 2021年03月	
第7回 2022年03月	

山陽自動車道吹田山口線 山陽自動車道(五日市~廿日市JCT)	
工種	管理用平面図
名称	KP.301.202 ~ KP.300.402 STA.92+00 ~ STA.100+00
縮尺	1/1000
頁数	6 / 17


西日本高速道路(株)中国支社

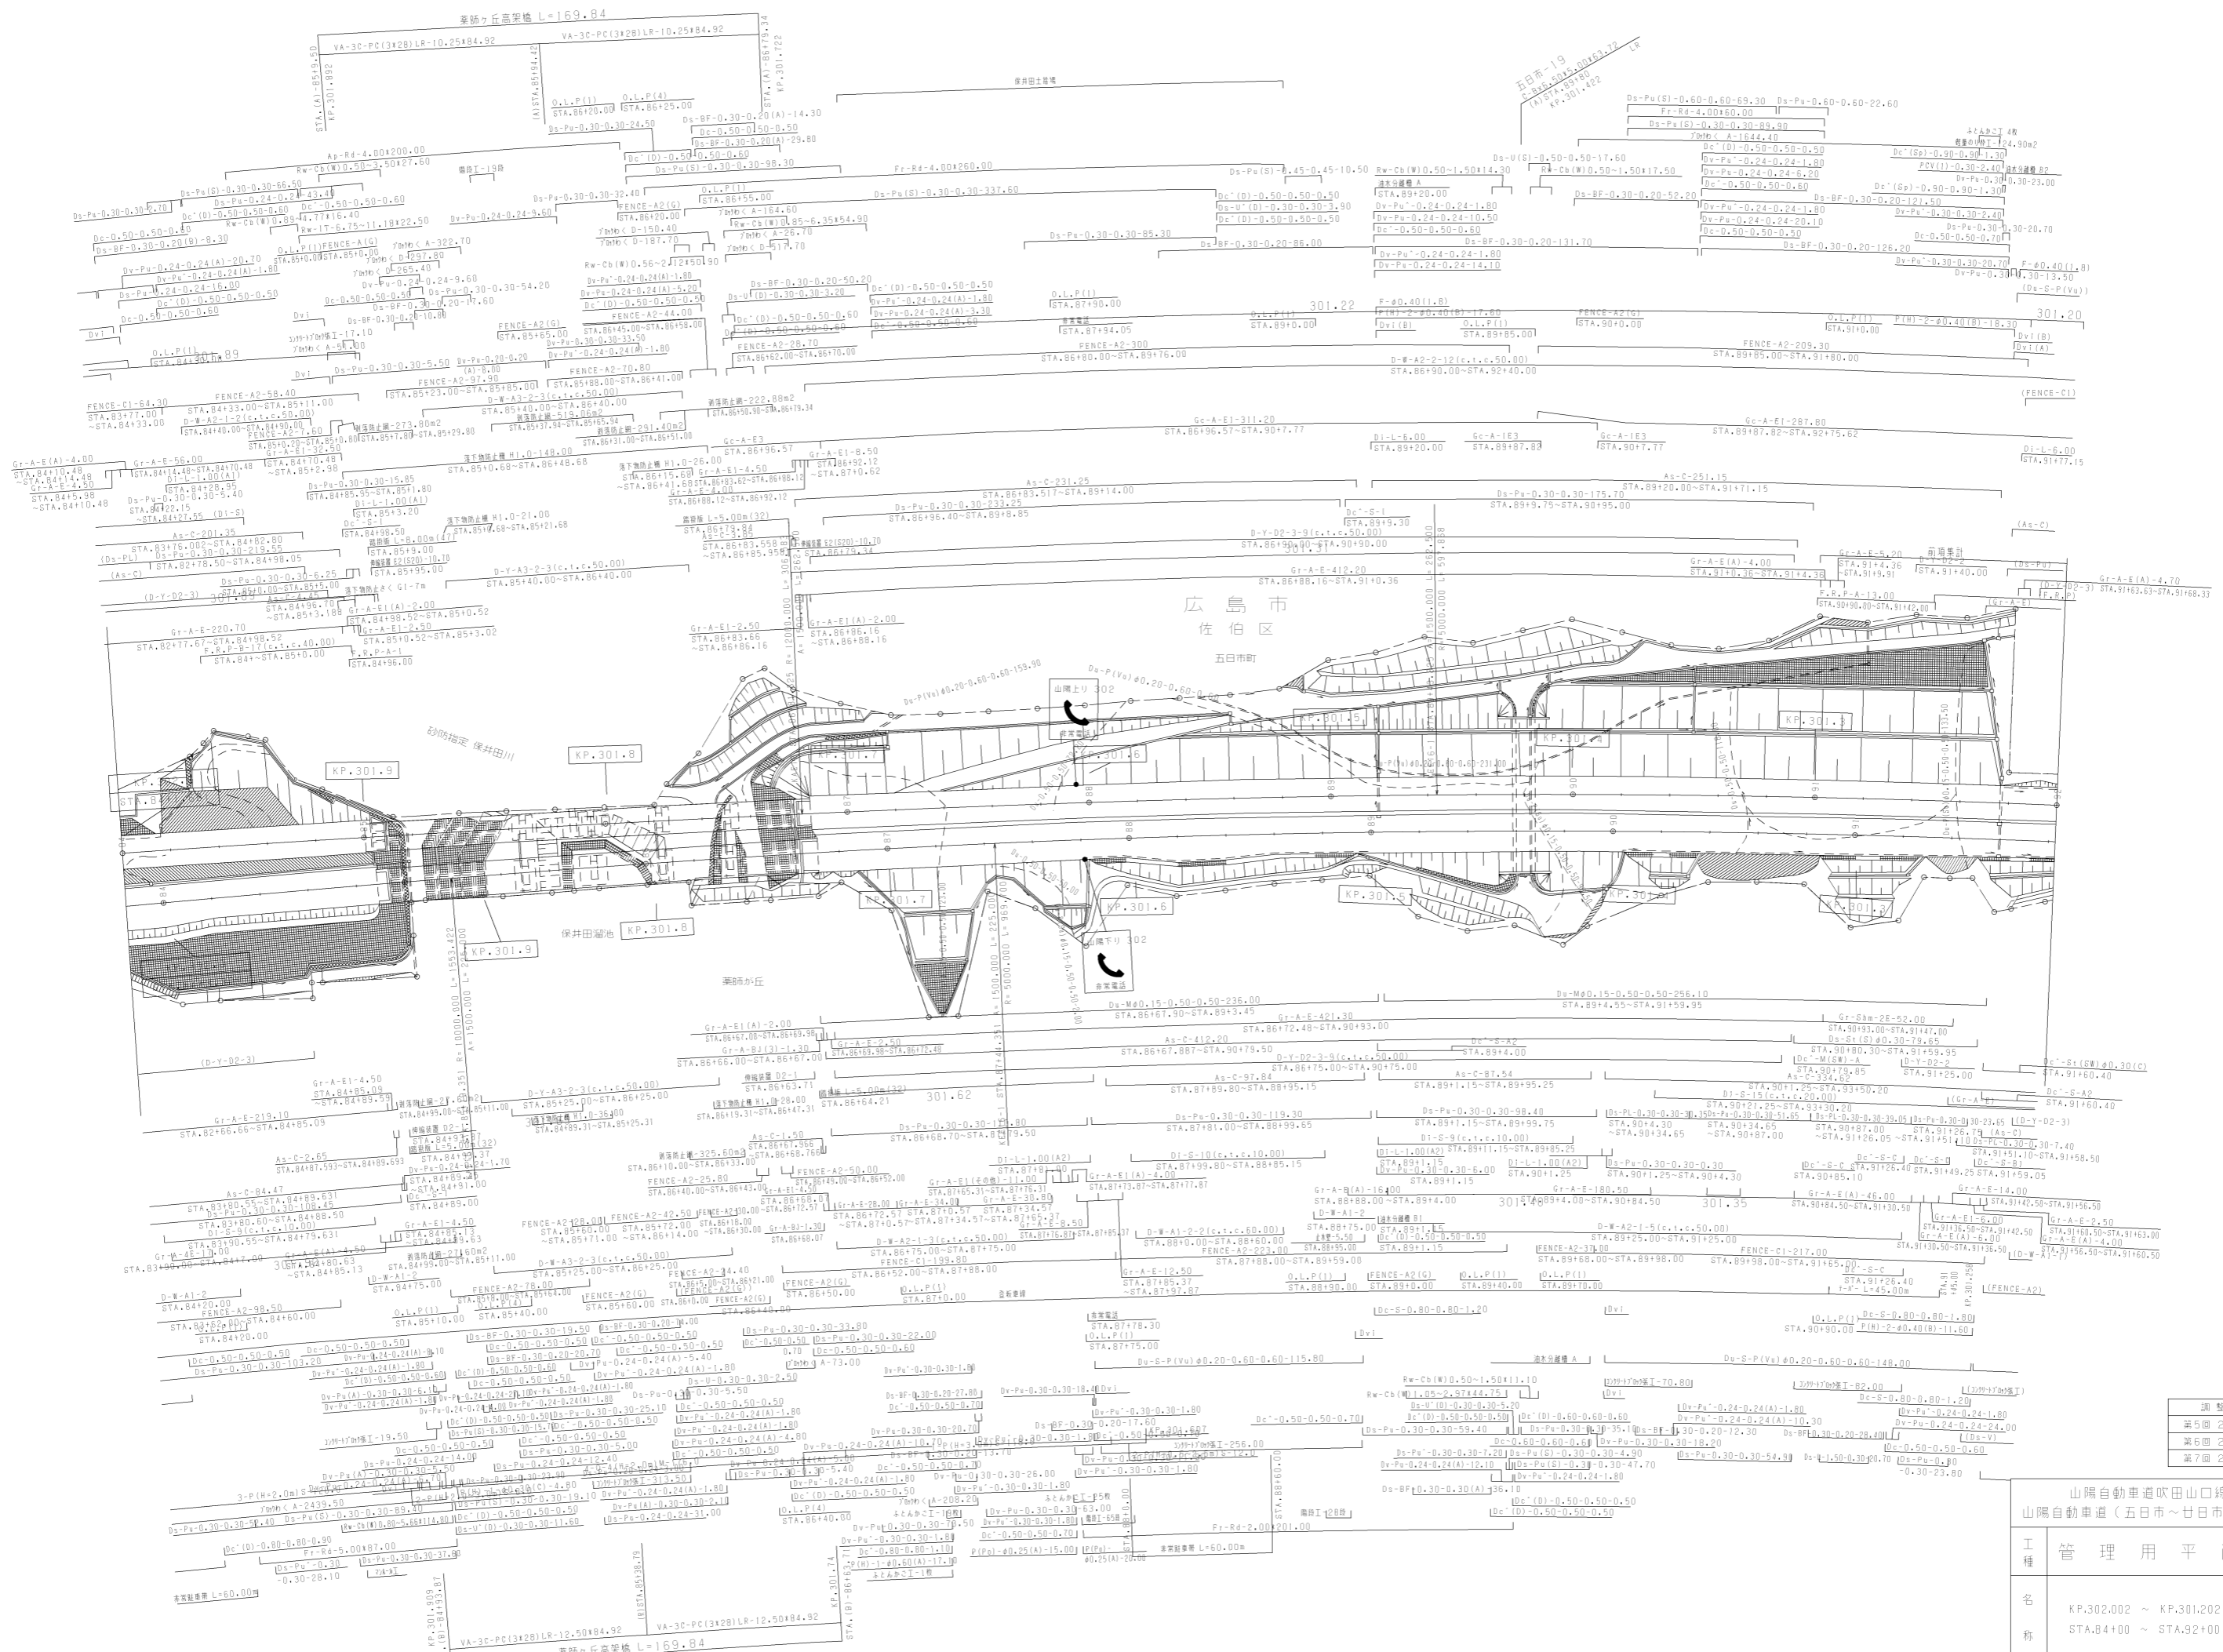

調査年月	適用
第5回 2014年3月	
第6回 2015年3月	
第7回 2018年3月	


山陽自動車道吹田山口線 山陽自動車道(五日市~廿日市JCT)		
工種	管理用平面図	
名称	KP.302.002 ~ KP.301.202 STA.84+00 ~ STA.92+00	縮尺 1/1000
		7 17

五日市市外工事終点 八幡工事始点

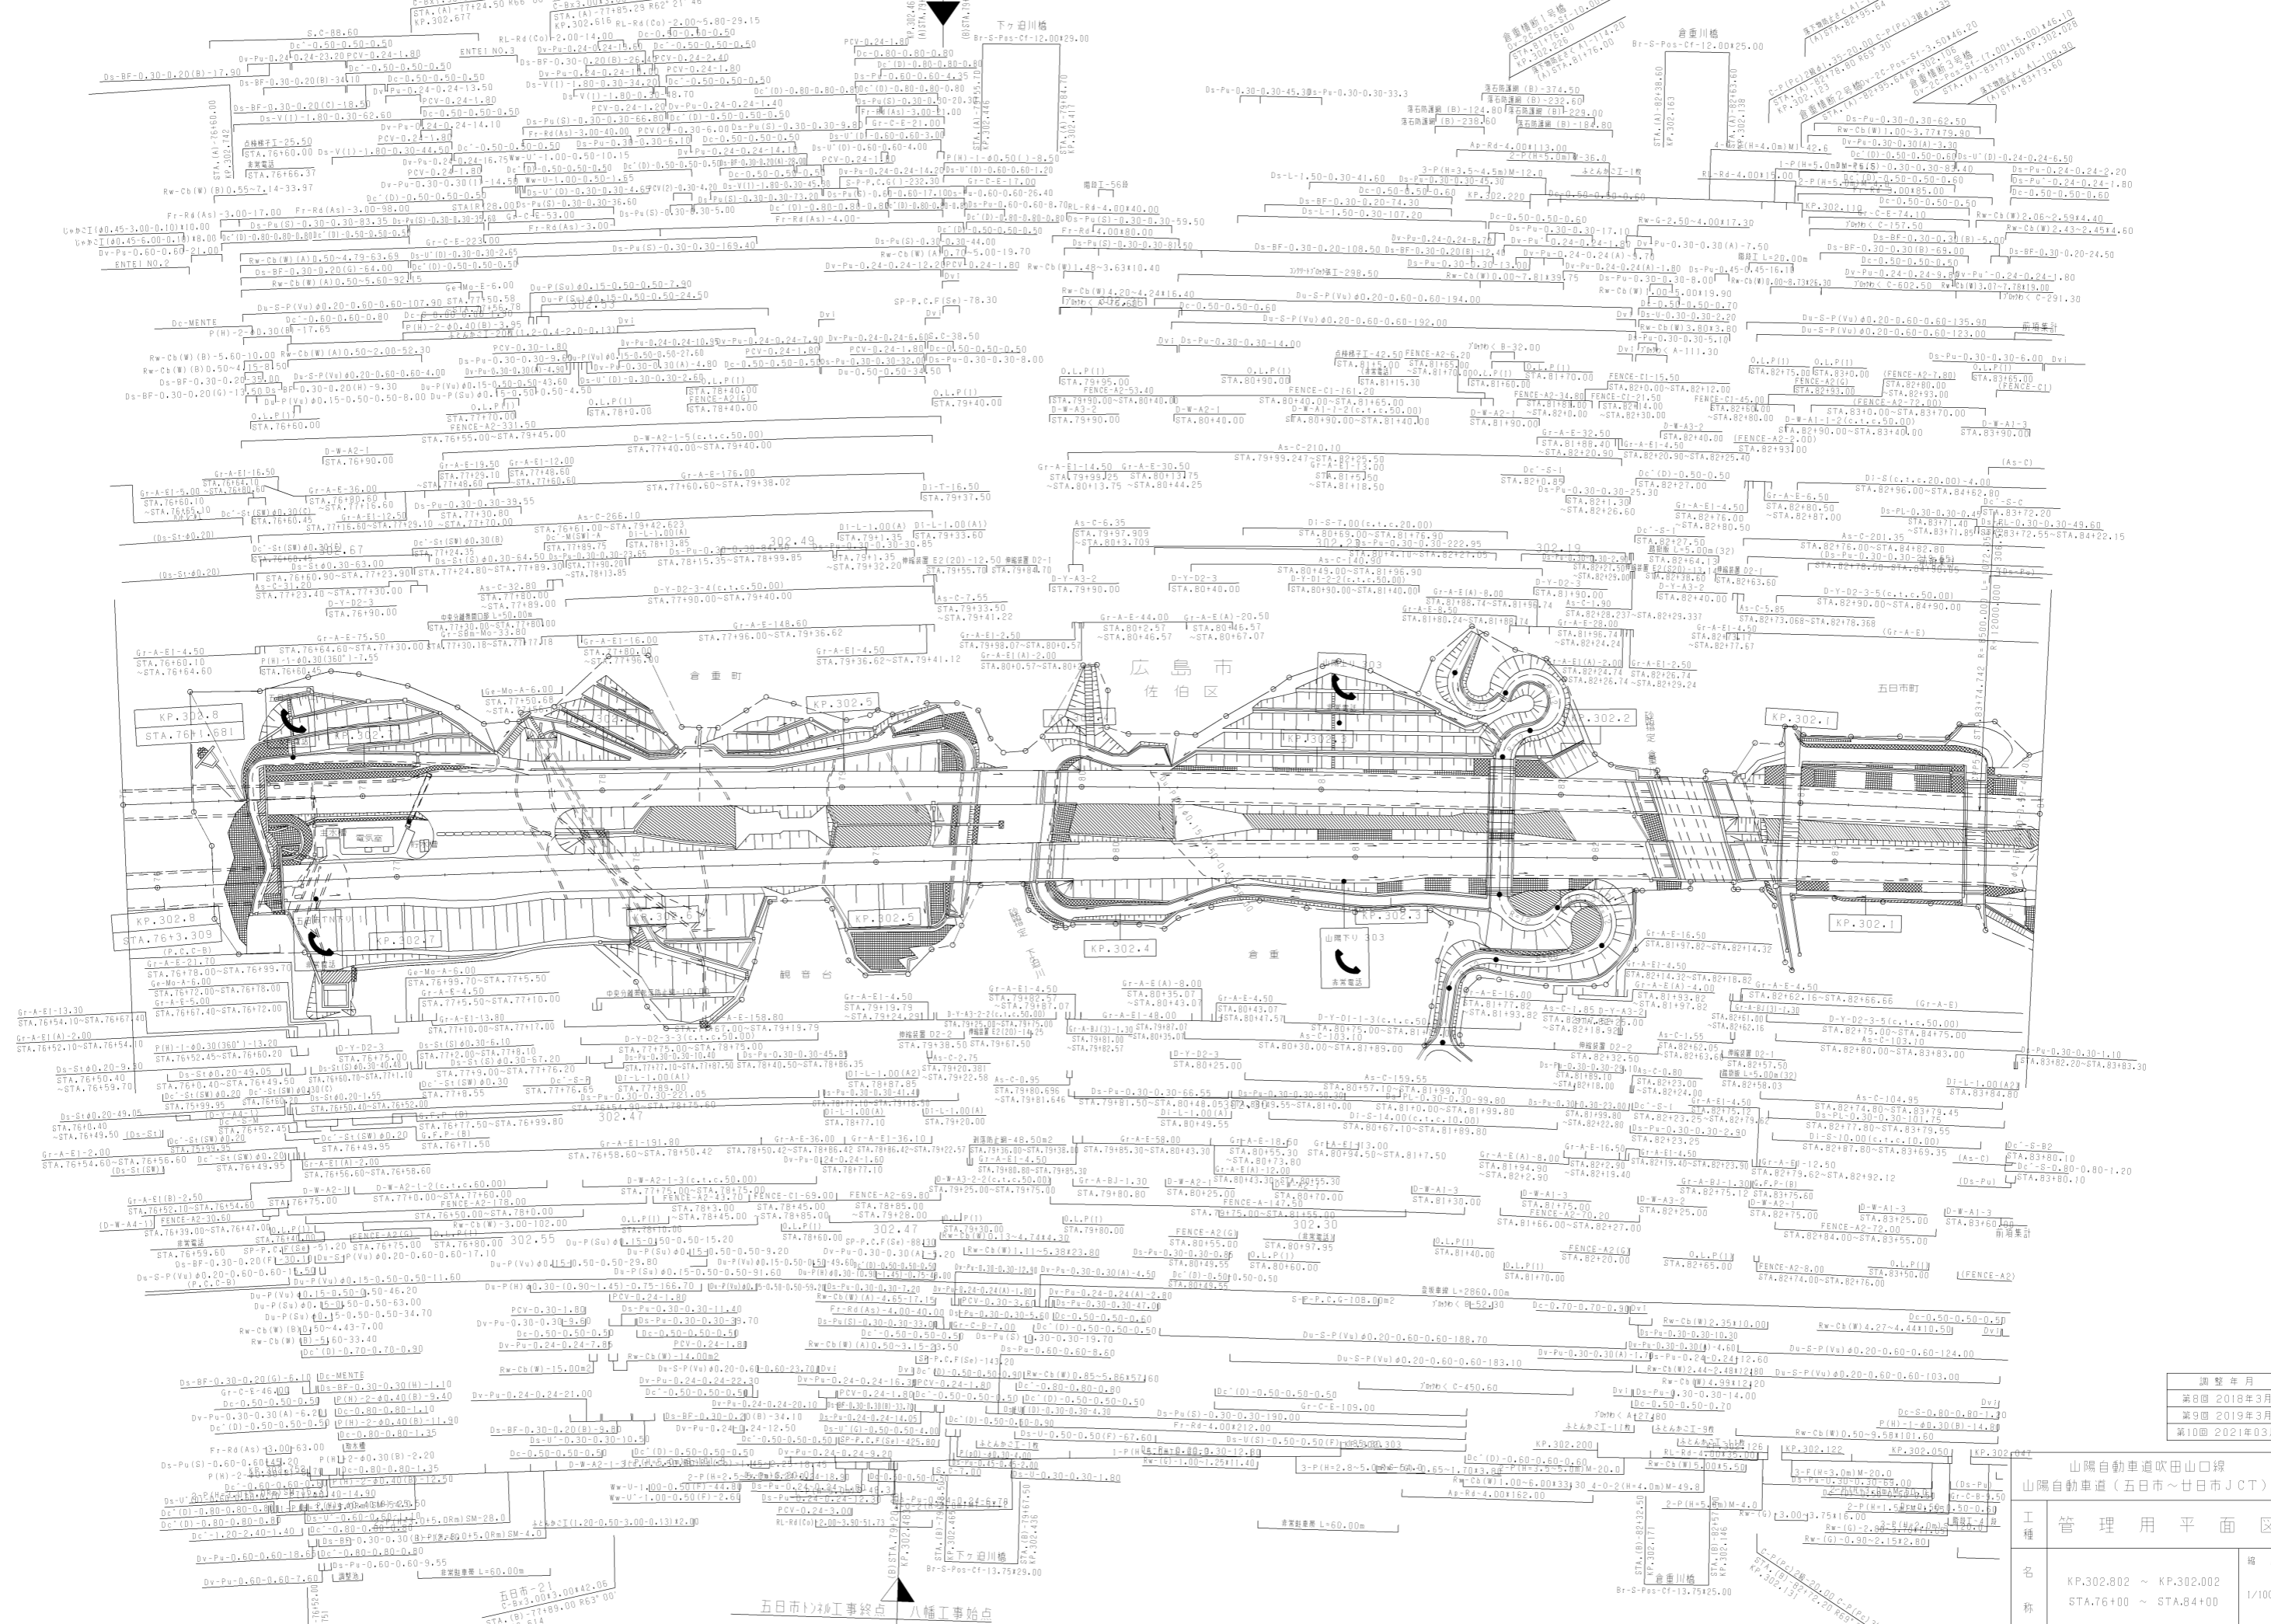


年度	年月	適用

工種	管理用平面図	縮尺	備考
名	KP.302.802 ~ KP.302.002	1/1000	8
称	STA.76100 ~ STA.84100		17

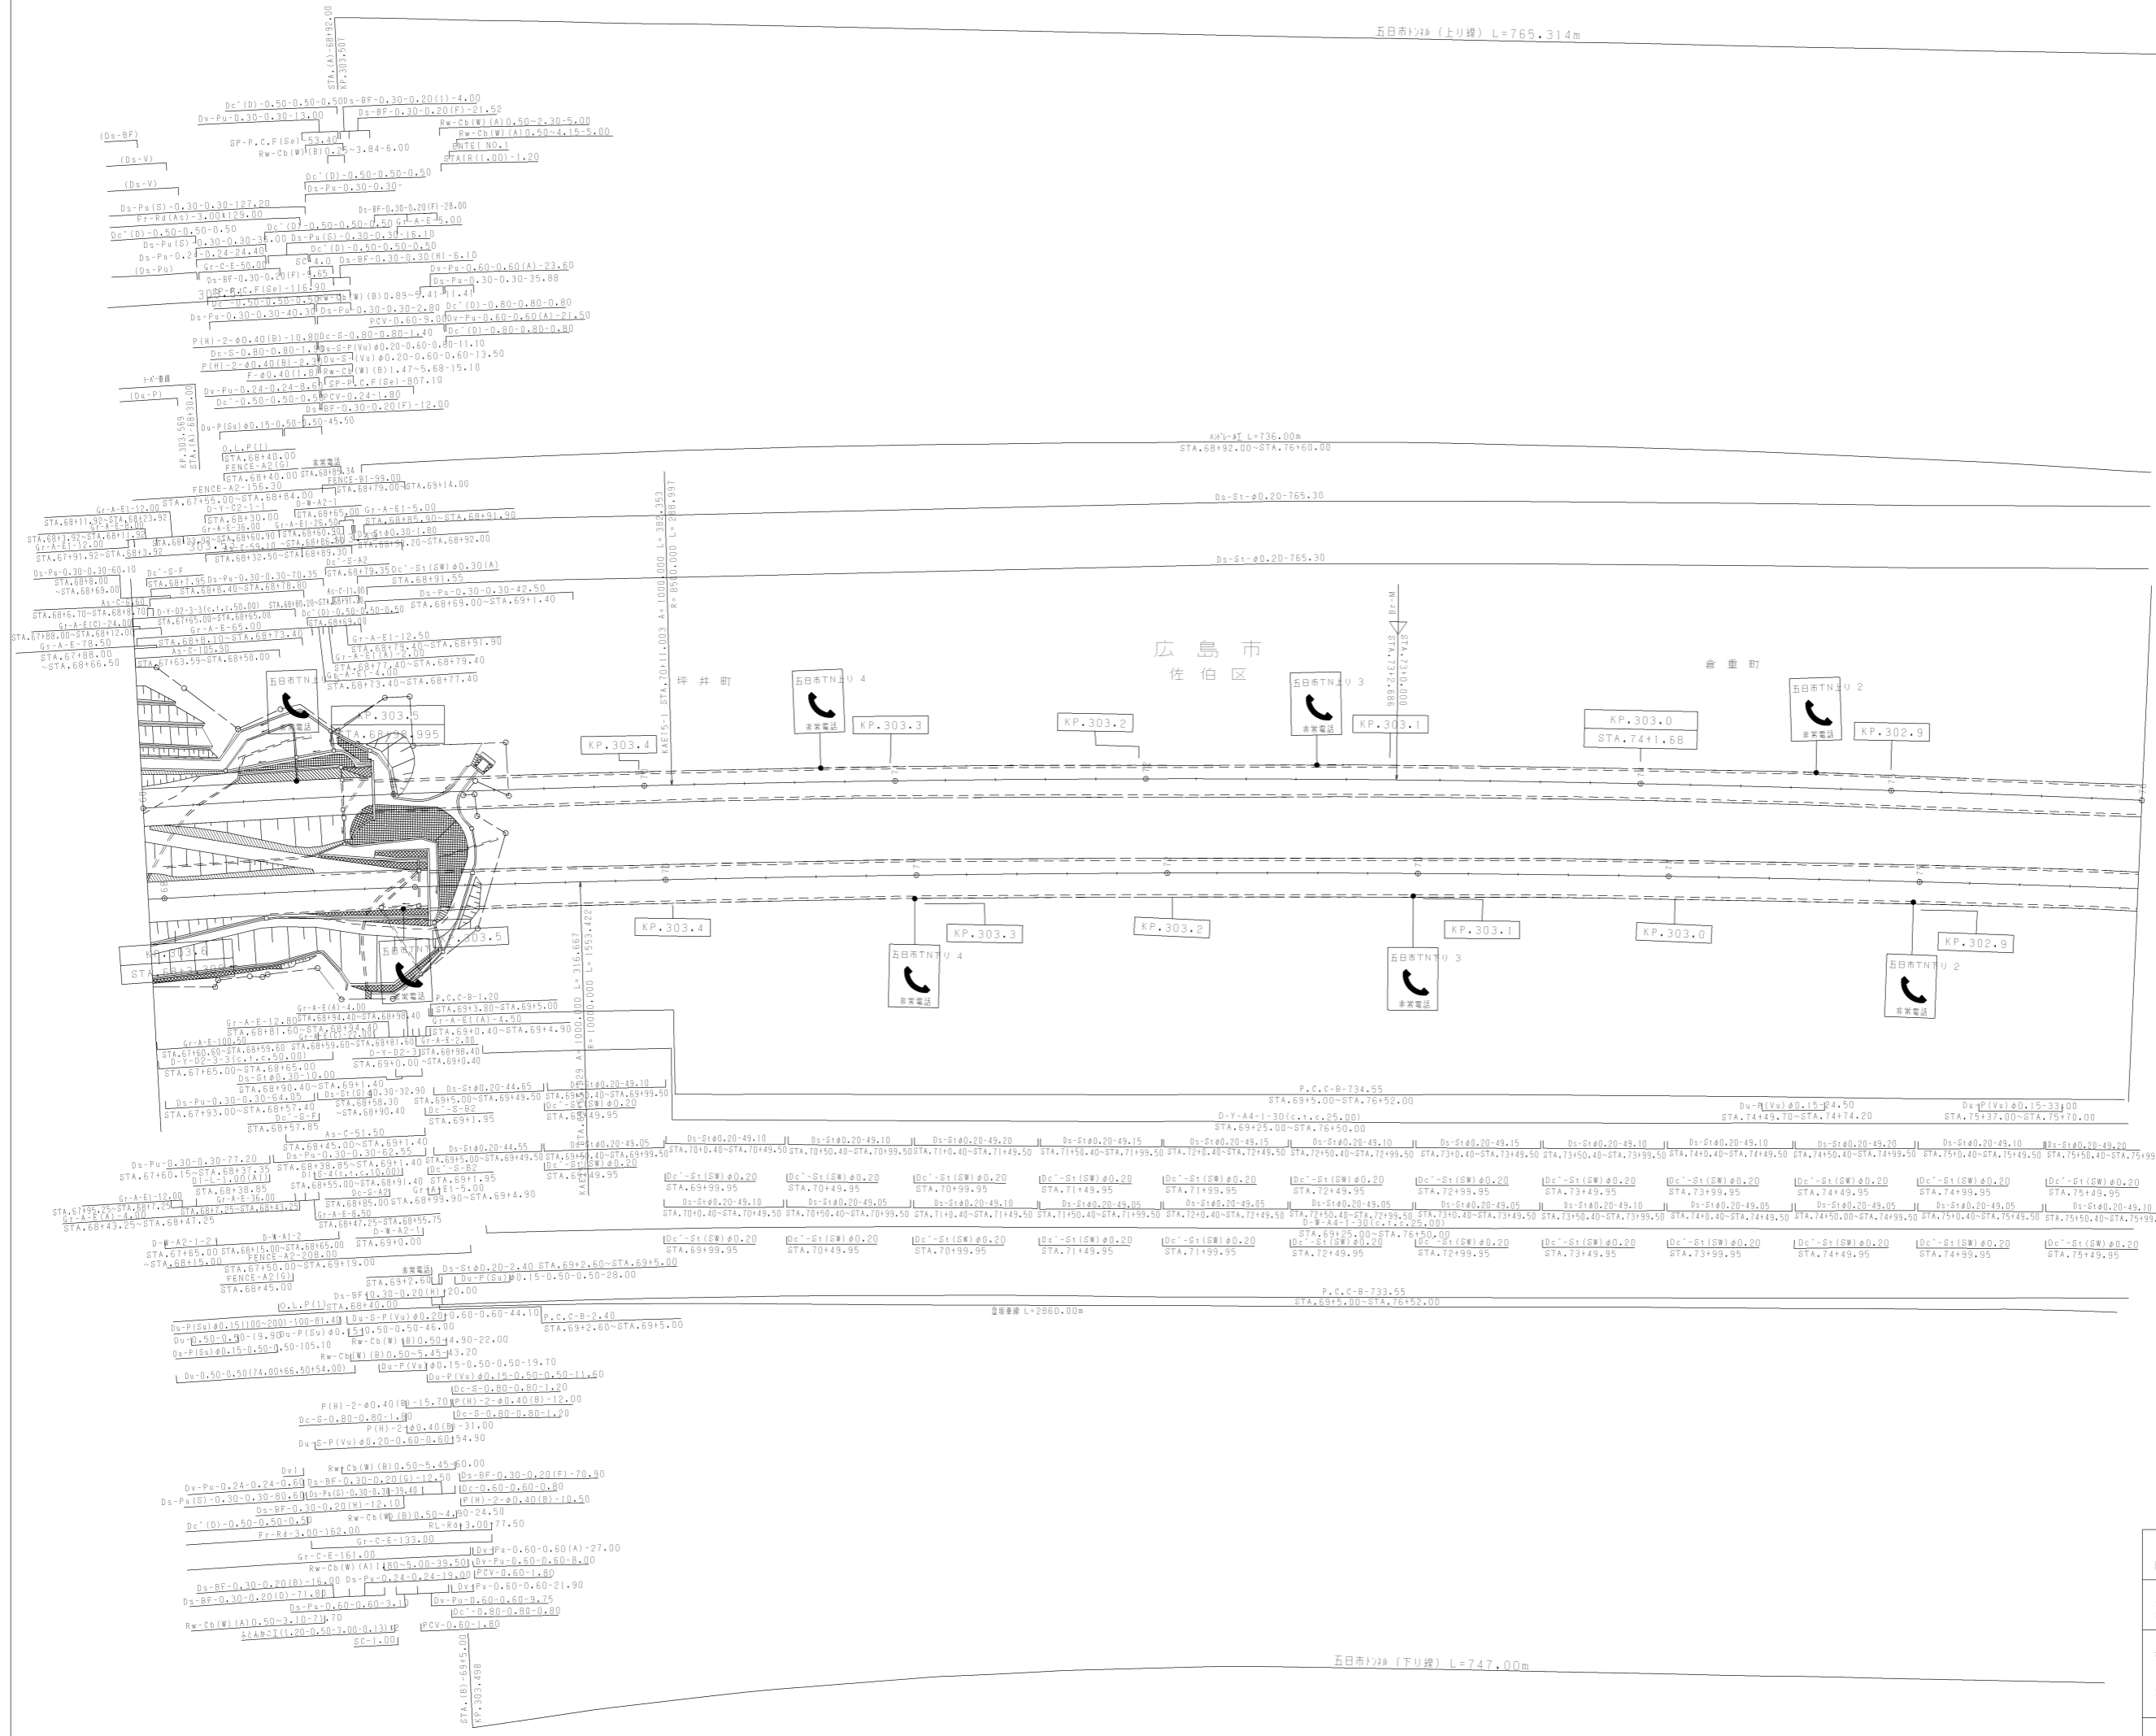


調整年月	適用
第1回 2006年3月	
第2回 2018年3月	
第3回 2021年03月	

山陽自動車道吹田山口線		—	
山陽自動車道(五日市~廿日市JCT)			
工種	管理用平面図	—	
名称	KP.305.599 ~ KP.302.802 STA.68+00 ~ STA.76+00	縮尺	1/1000
		欄尺	9 17

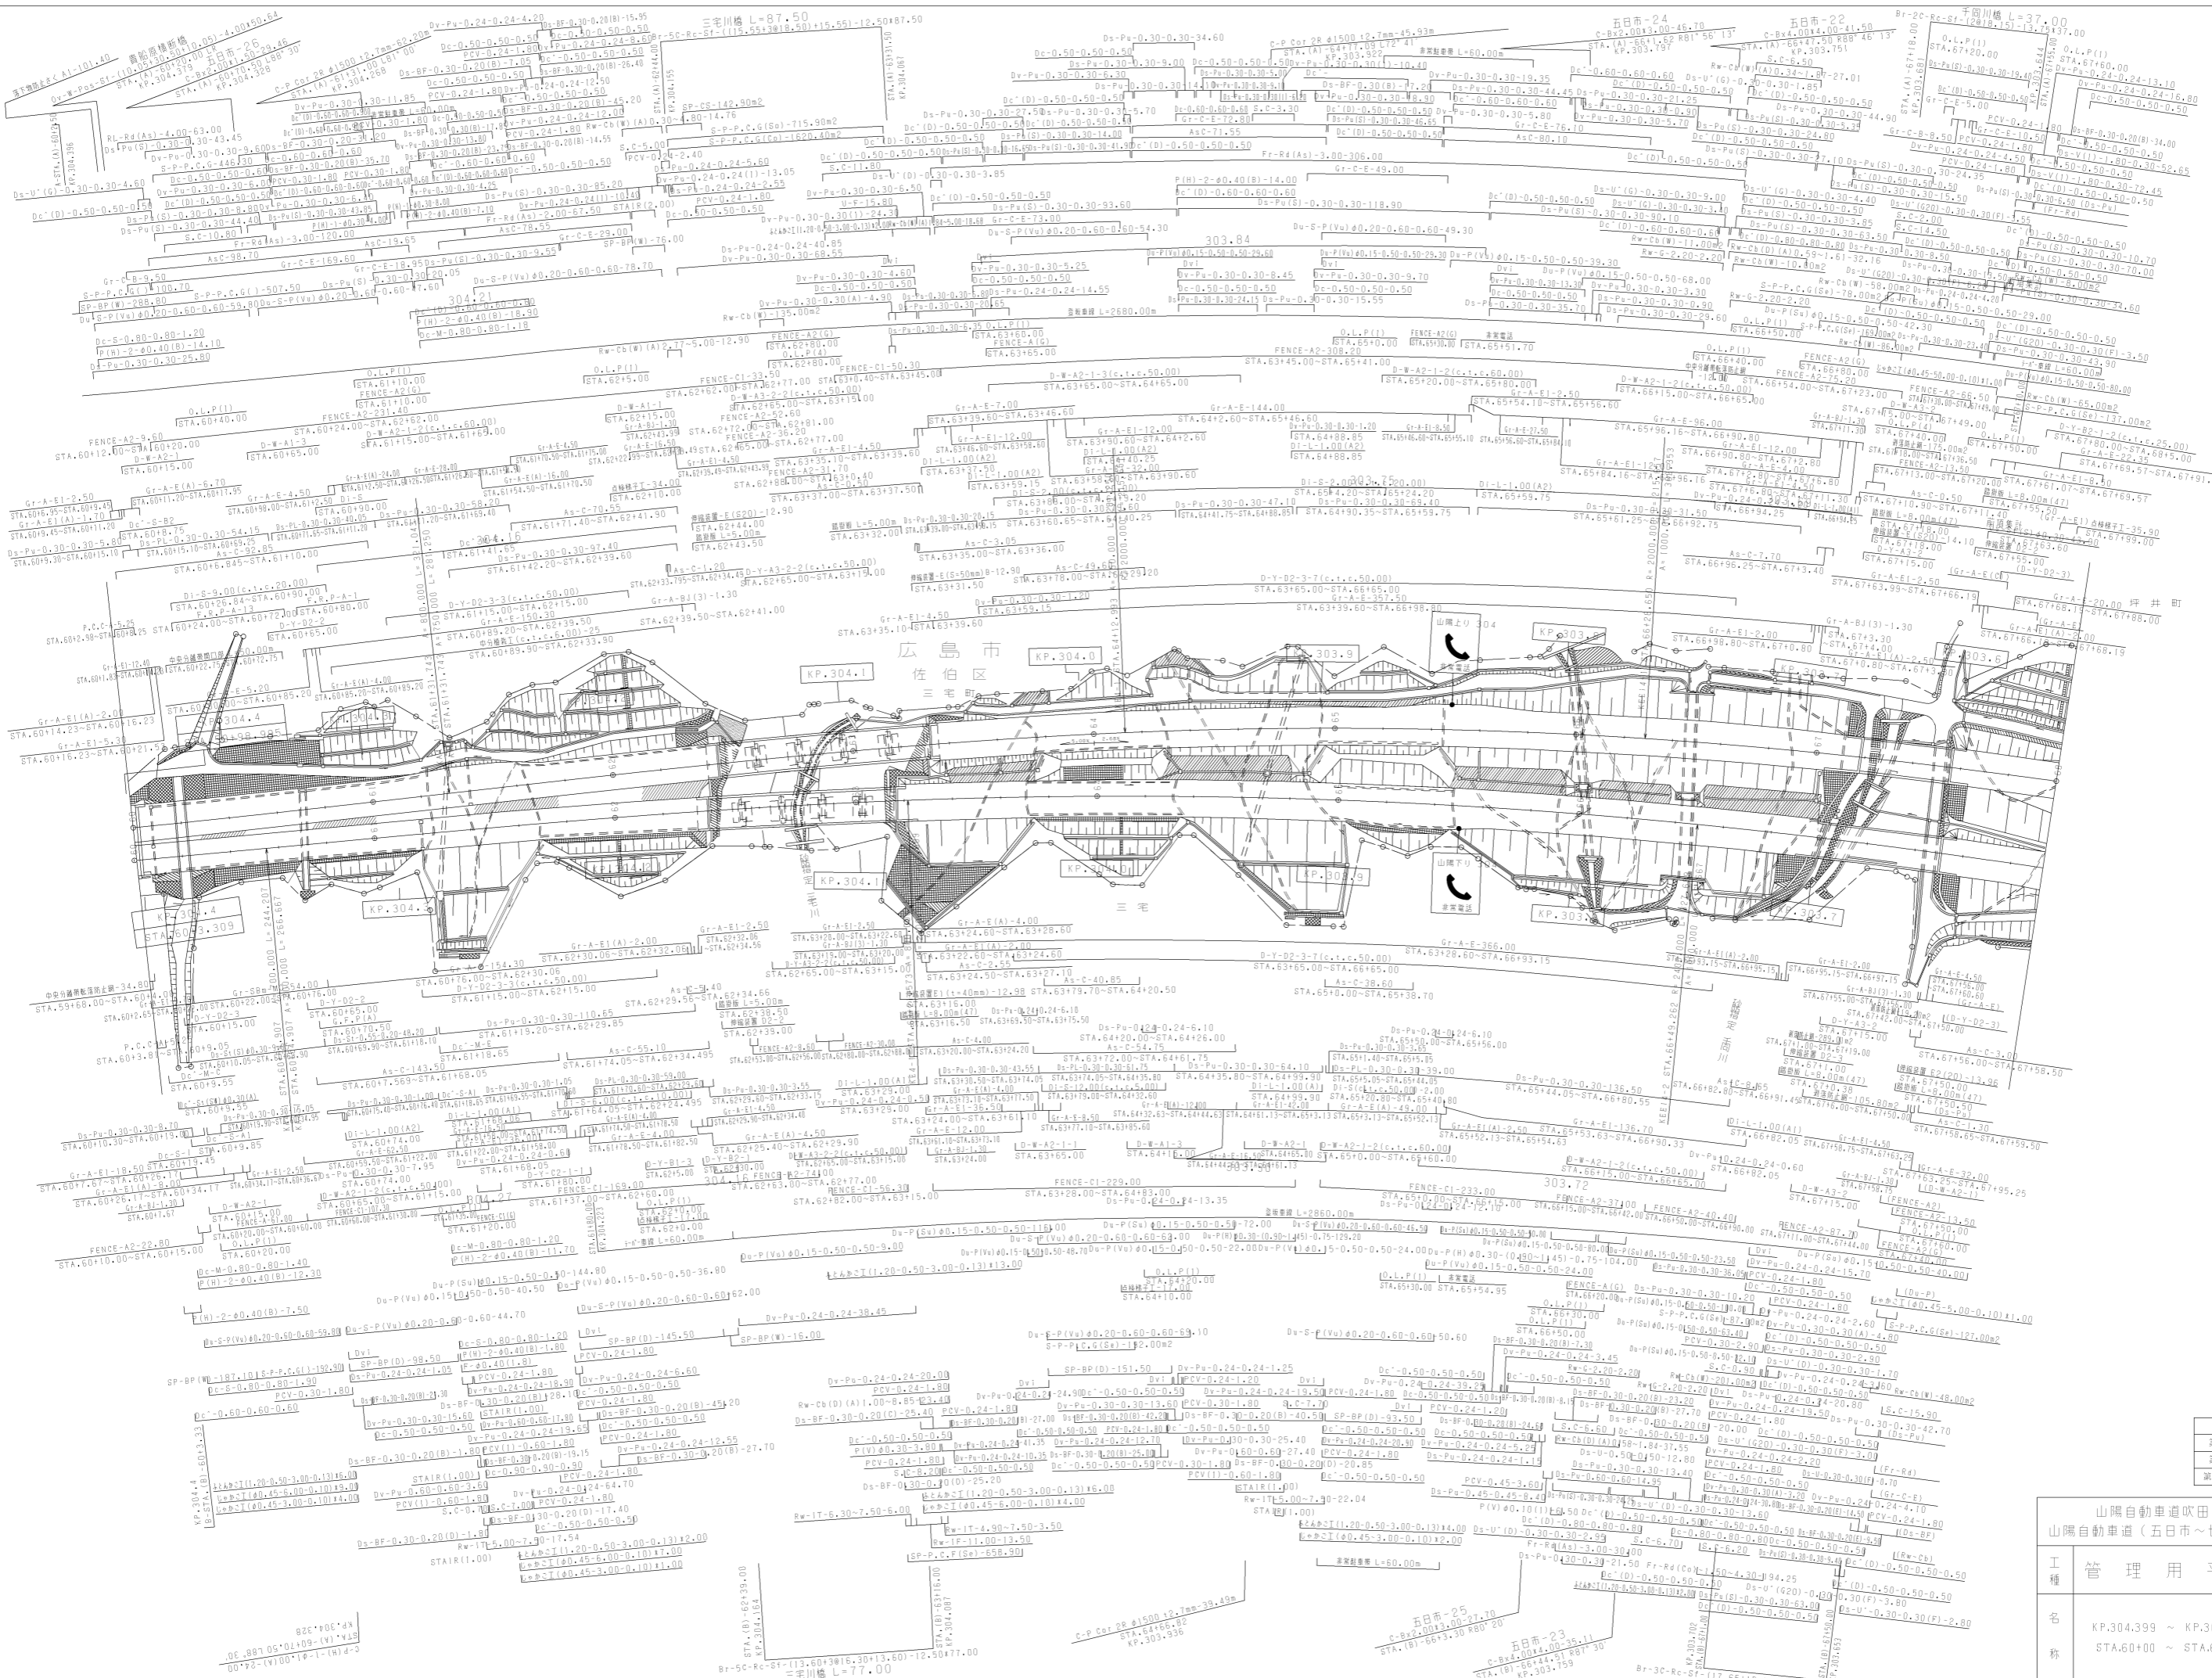


山陽自動車道吹田山口線 山陽自動車道(五田市~廿日市JCT)		管理用平面図	
工種	管理用平面図	縮尺	1/1000
名称	KP.304.399 ~ KP.303.599 STA.60+00 ~ STA.68+00	欄尺	10 17

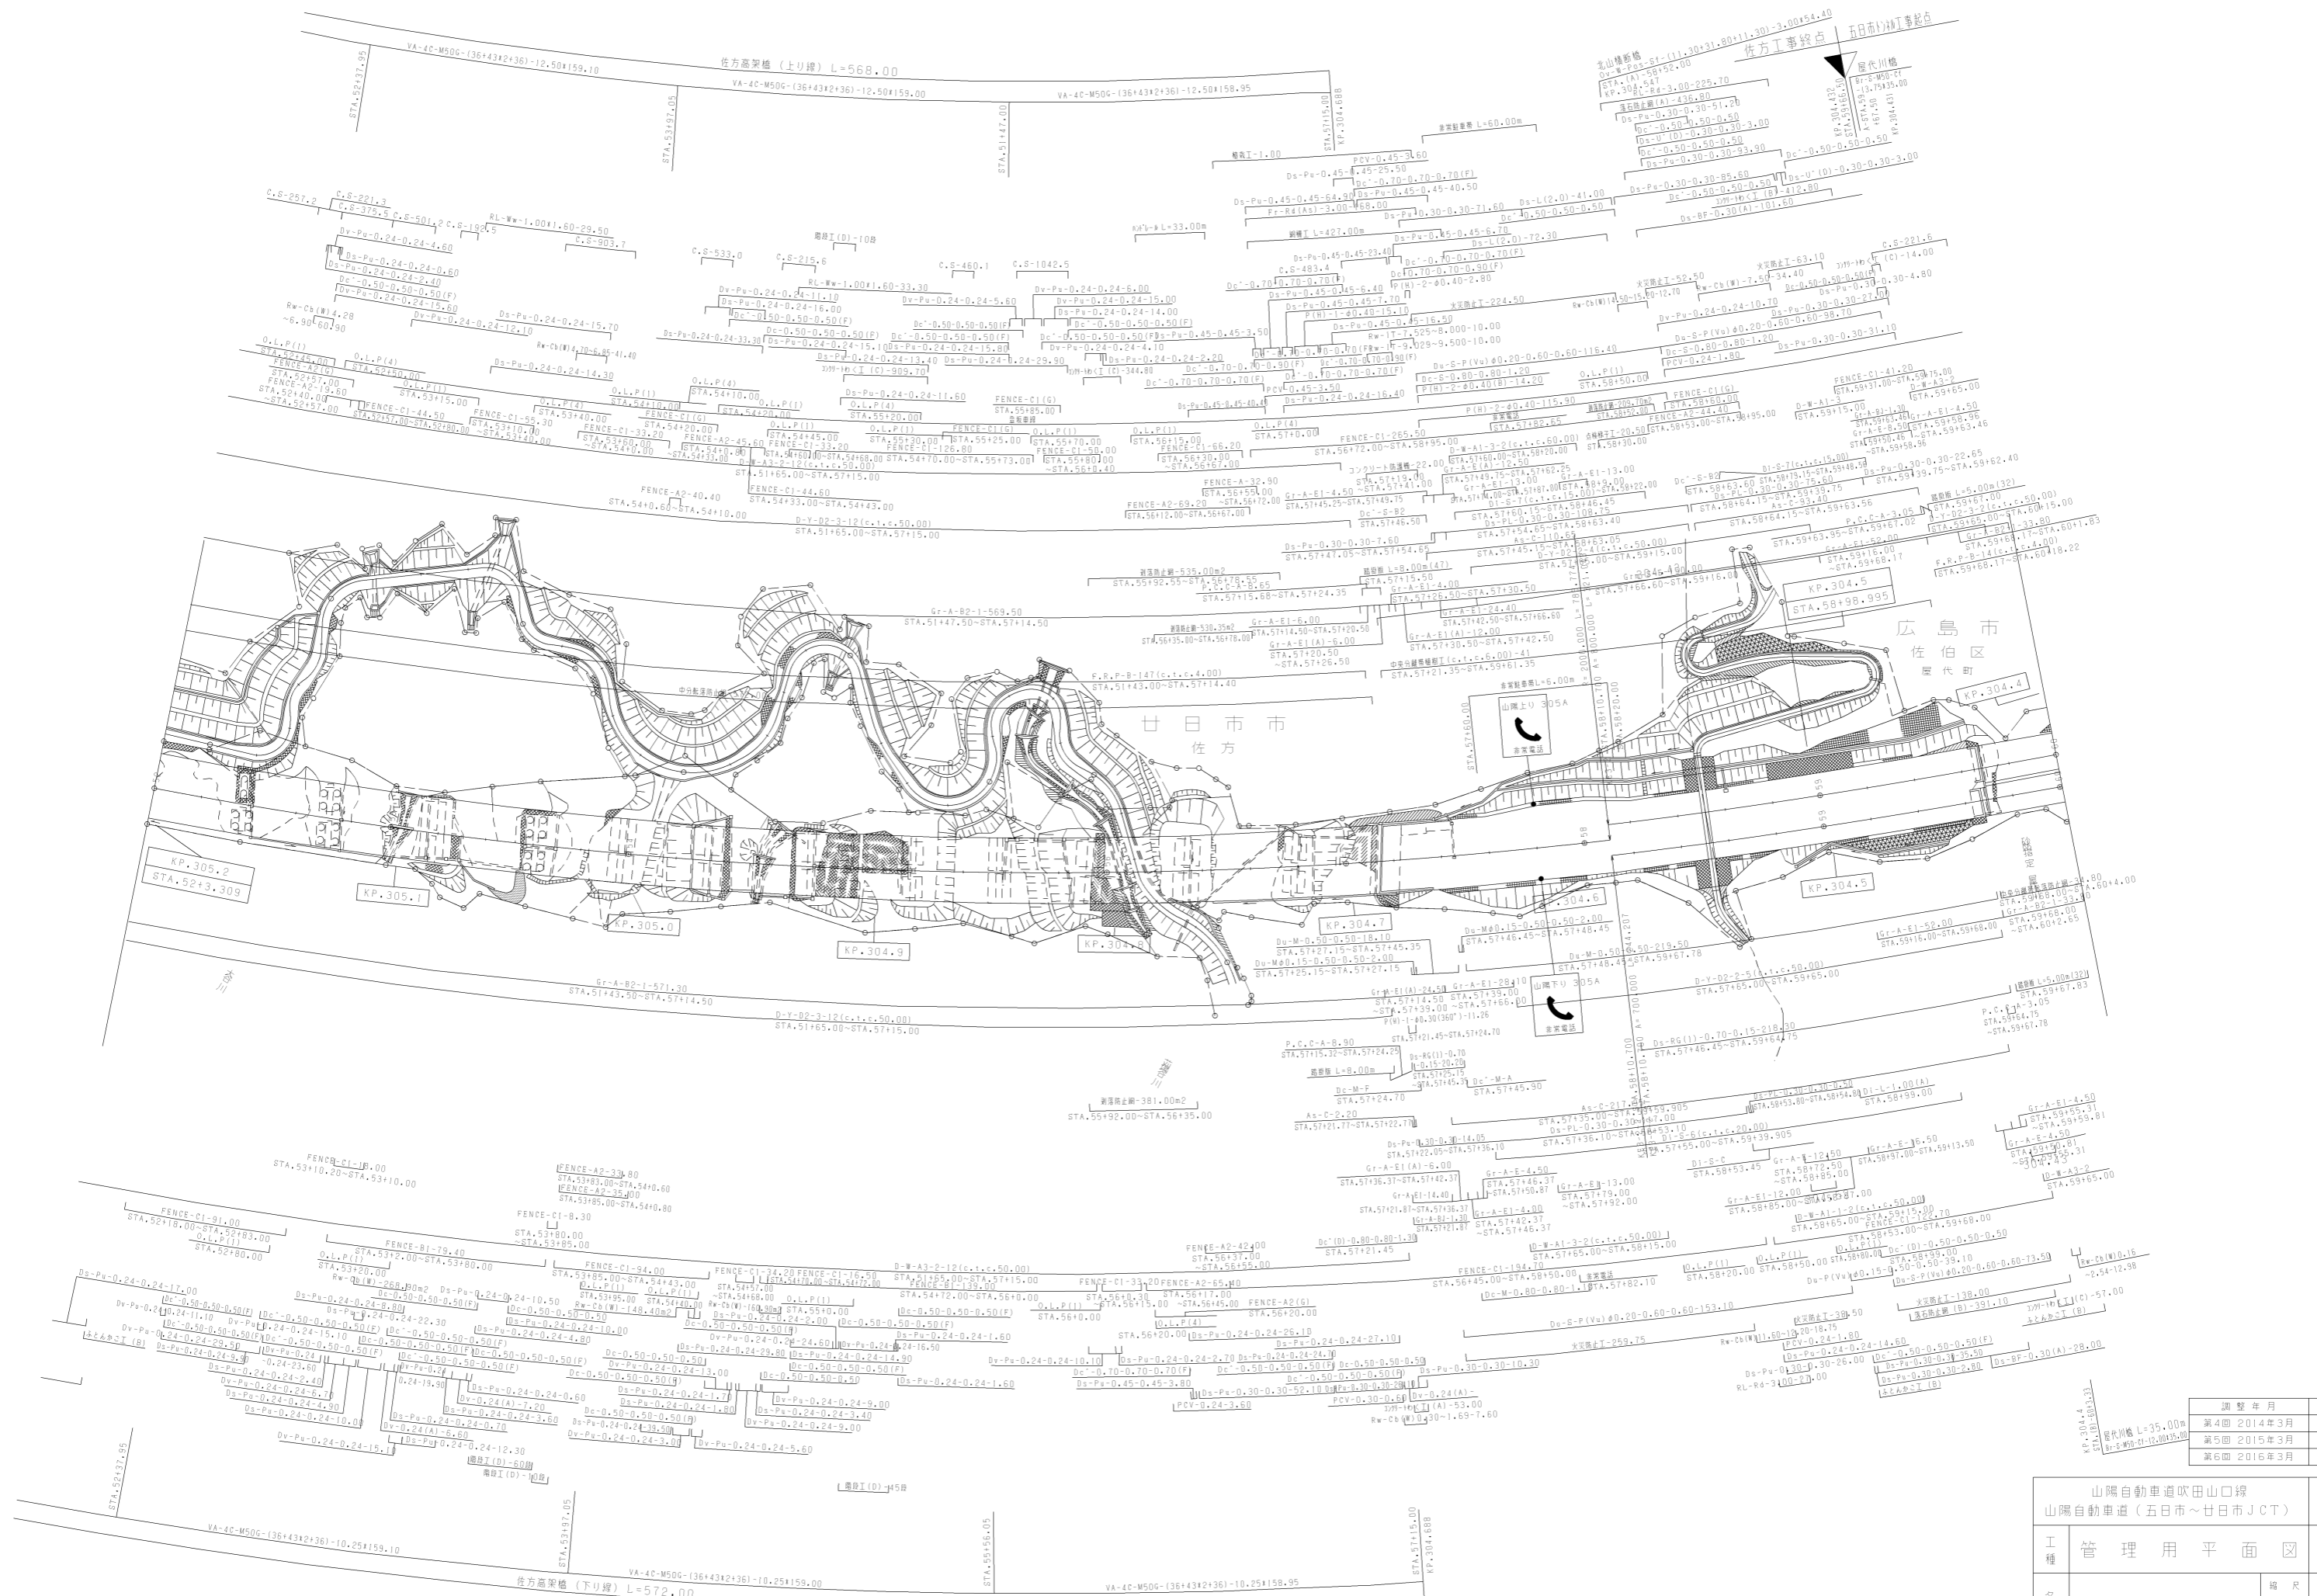


調整年月	適用
第4回 2014年3月	—
第5回 2015年3月	—
第6回 2016年3月	—


山陽自動車道吹田山口線 山陽自動車道(五日市~廿日市JCT)	
工種	管理用平面図
名称	KP.305.203 ~ KP.304.399 STA.52+00 ~ STA.60+00
縮尺	1/1000
頁数	11 / 17

西日本高速道路(株)中国支社

調整年月	適用
第1回 2006年3月	
第2回 2009年3月	

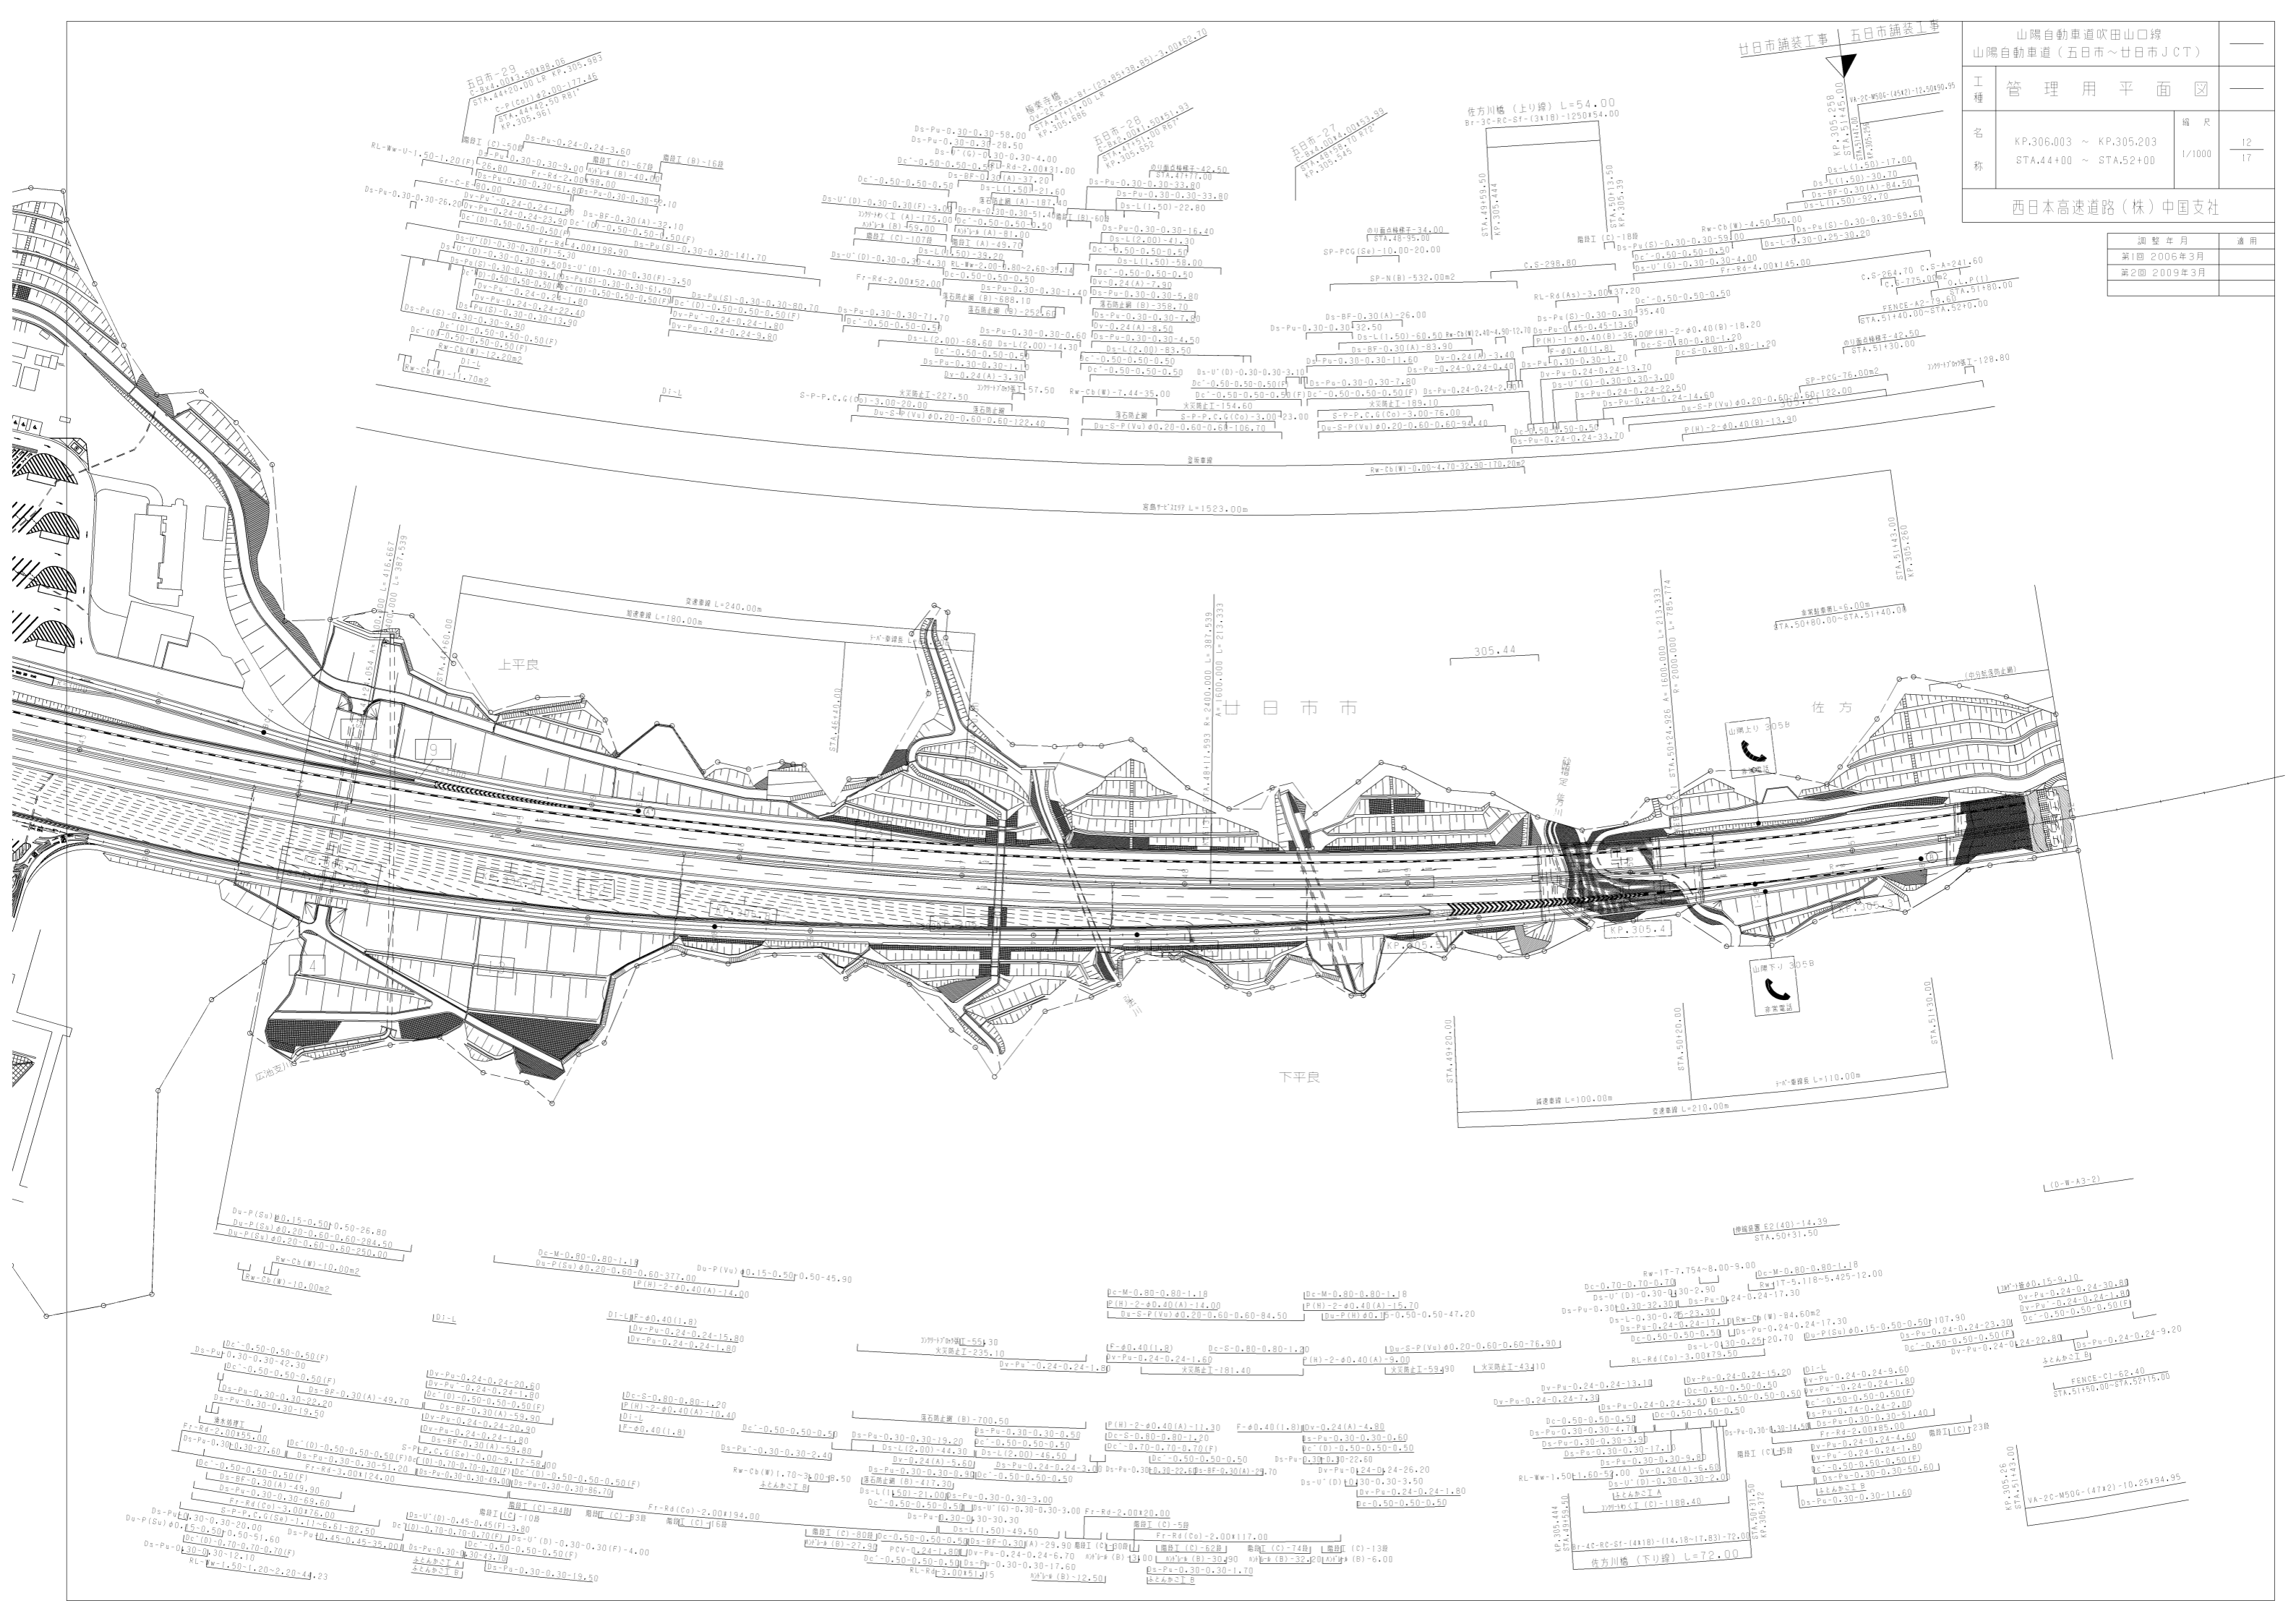

▽
STA. 43+80.00
KP. 306.023

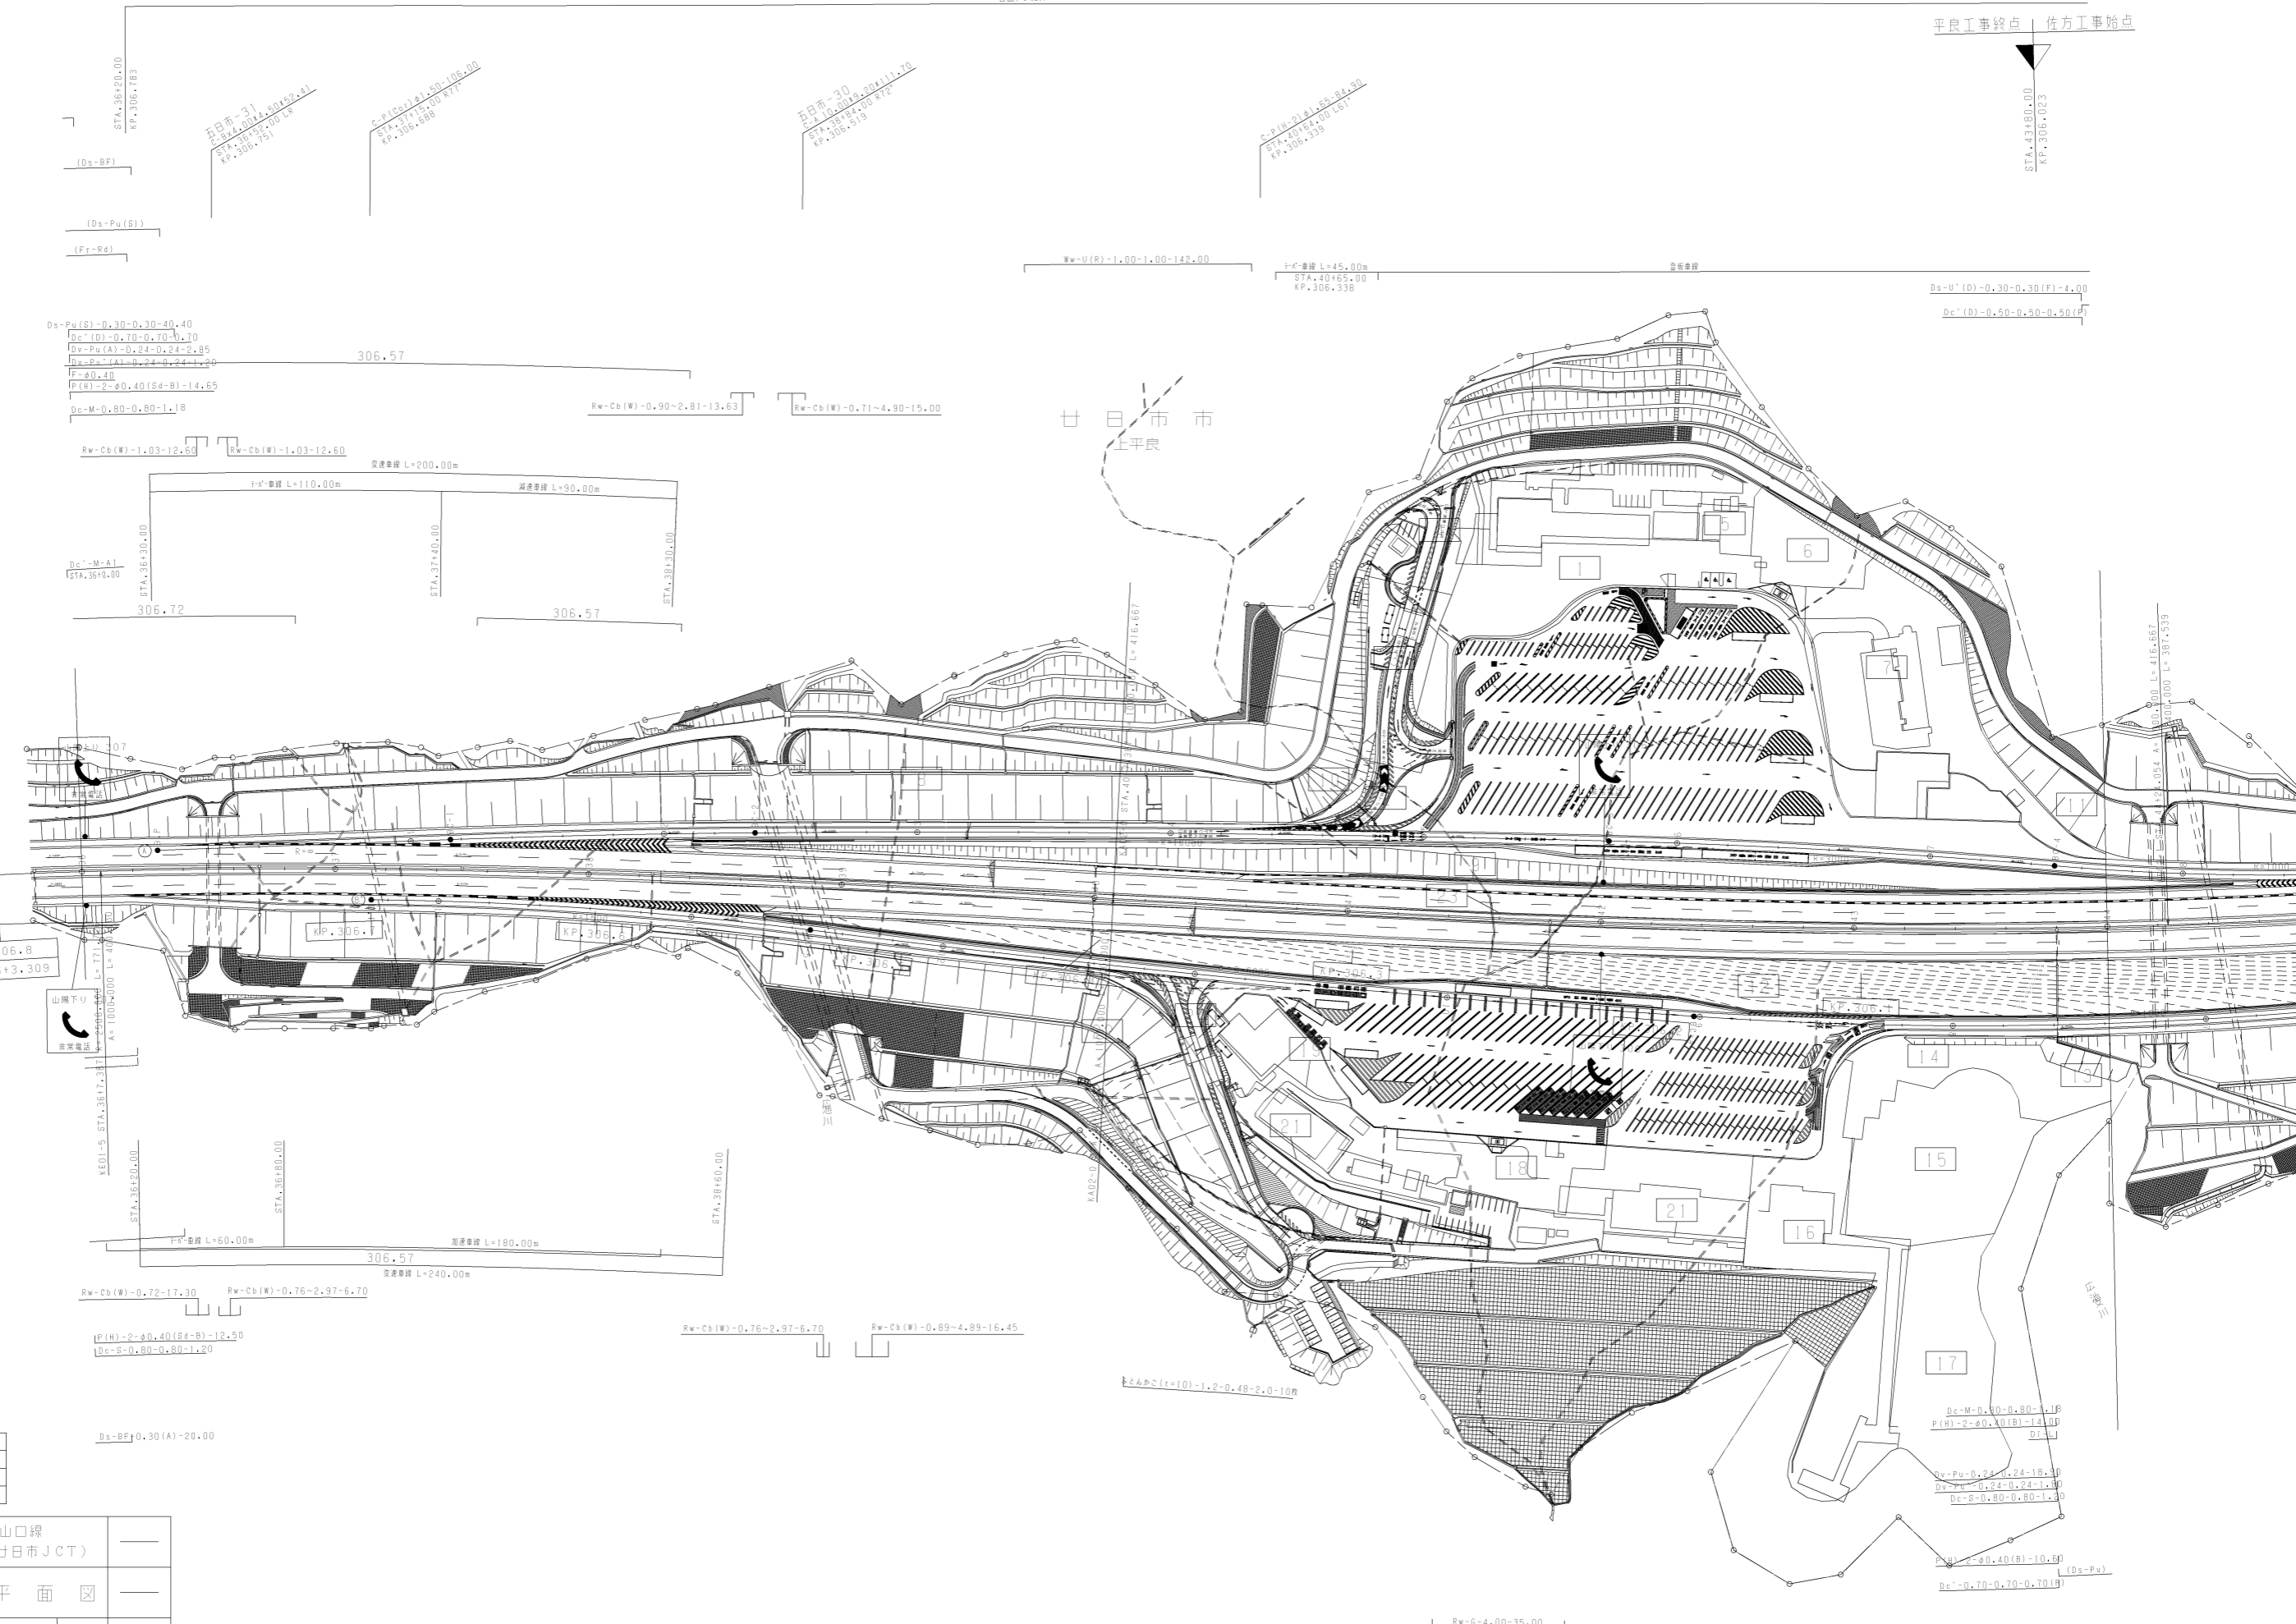

廿日市市
上平良

調整年月	適用
第1回 2006年3月	

山陽自動車道吹田山口線 山陽自動車道(五日市~廿日市JCT)		
工程	管理用平面図	
名称	KP.306.803 ~ KP.306.003	幅尺 13
	STA.36+00 ~ STA.44+00	1/1000 17
西日本高速道路(株)中国支社		