


調整年月	適用
第3回 2010年3月	
第4回 2011年3月	
第5回 2021年03月	


山陽自動車道吹田山口線 山陽自動車道(五日市~廿日市JCT)			
工種	管理用平面図		
名称	KP.308.403 ~ KP.307.603 STA.20+00 ~ STA.28+00	縮尺 1/1000	15
西日本高速道路(株)中国支社			

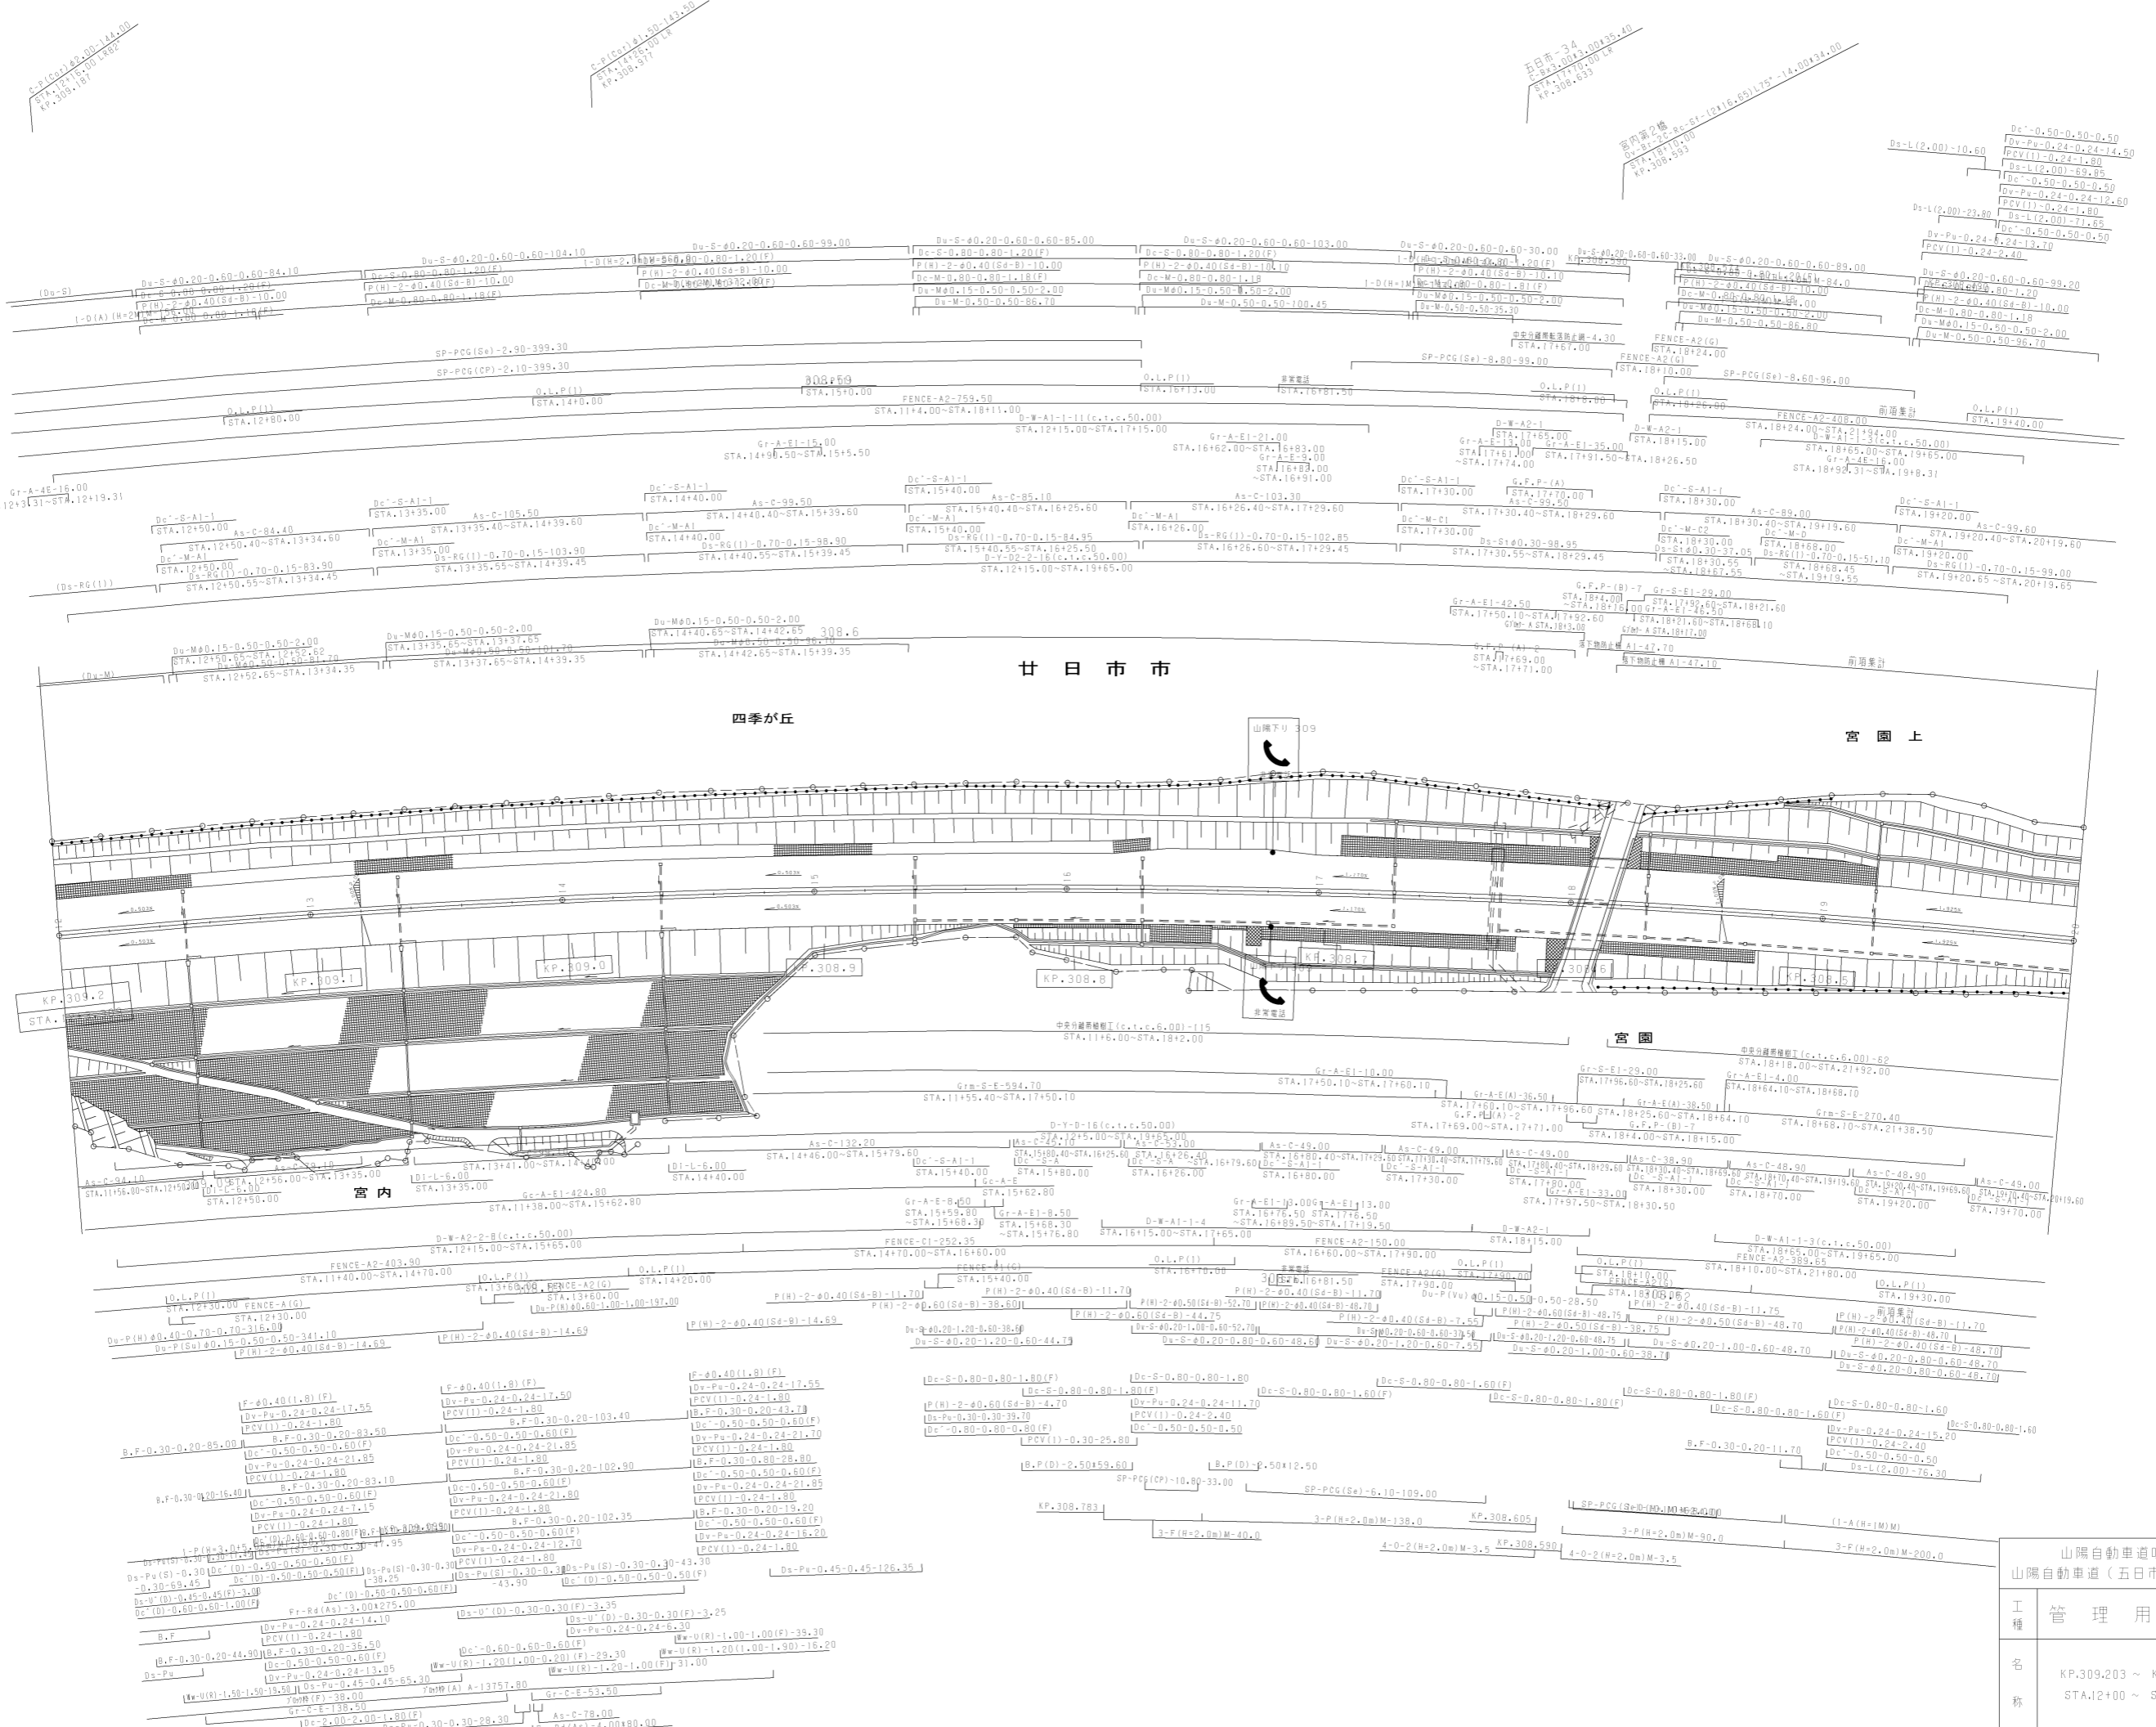

調整年月	適用
第1回 2006年3月	
第2回 2010年3月	

山陽自動車道吹田山口線 山陽自動車道(五日市~廿日市JCT)		
工種	管理用平面図	
名称	KP.309.203 ~ KP.308.403 STA.12+00 ~ STA.20+00	縮尺 1/1000
		16 17
西日本高速道路(株)中国支社		


退出工事終点 廿日市工事起点

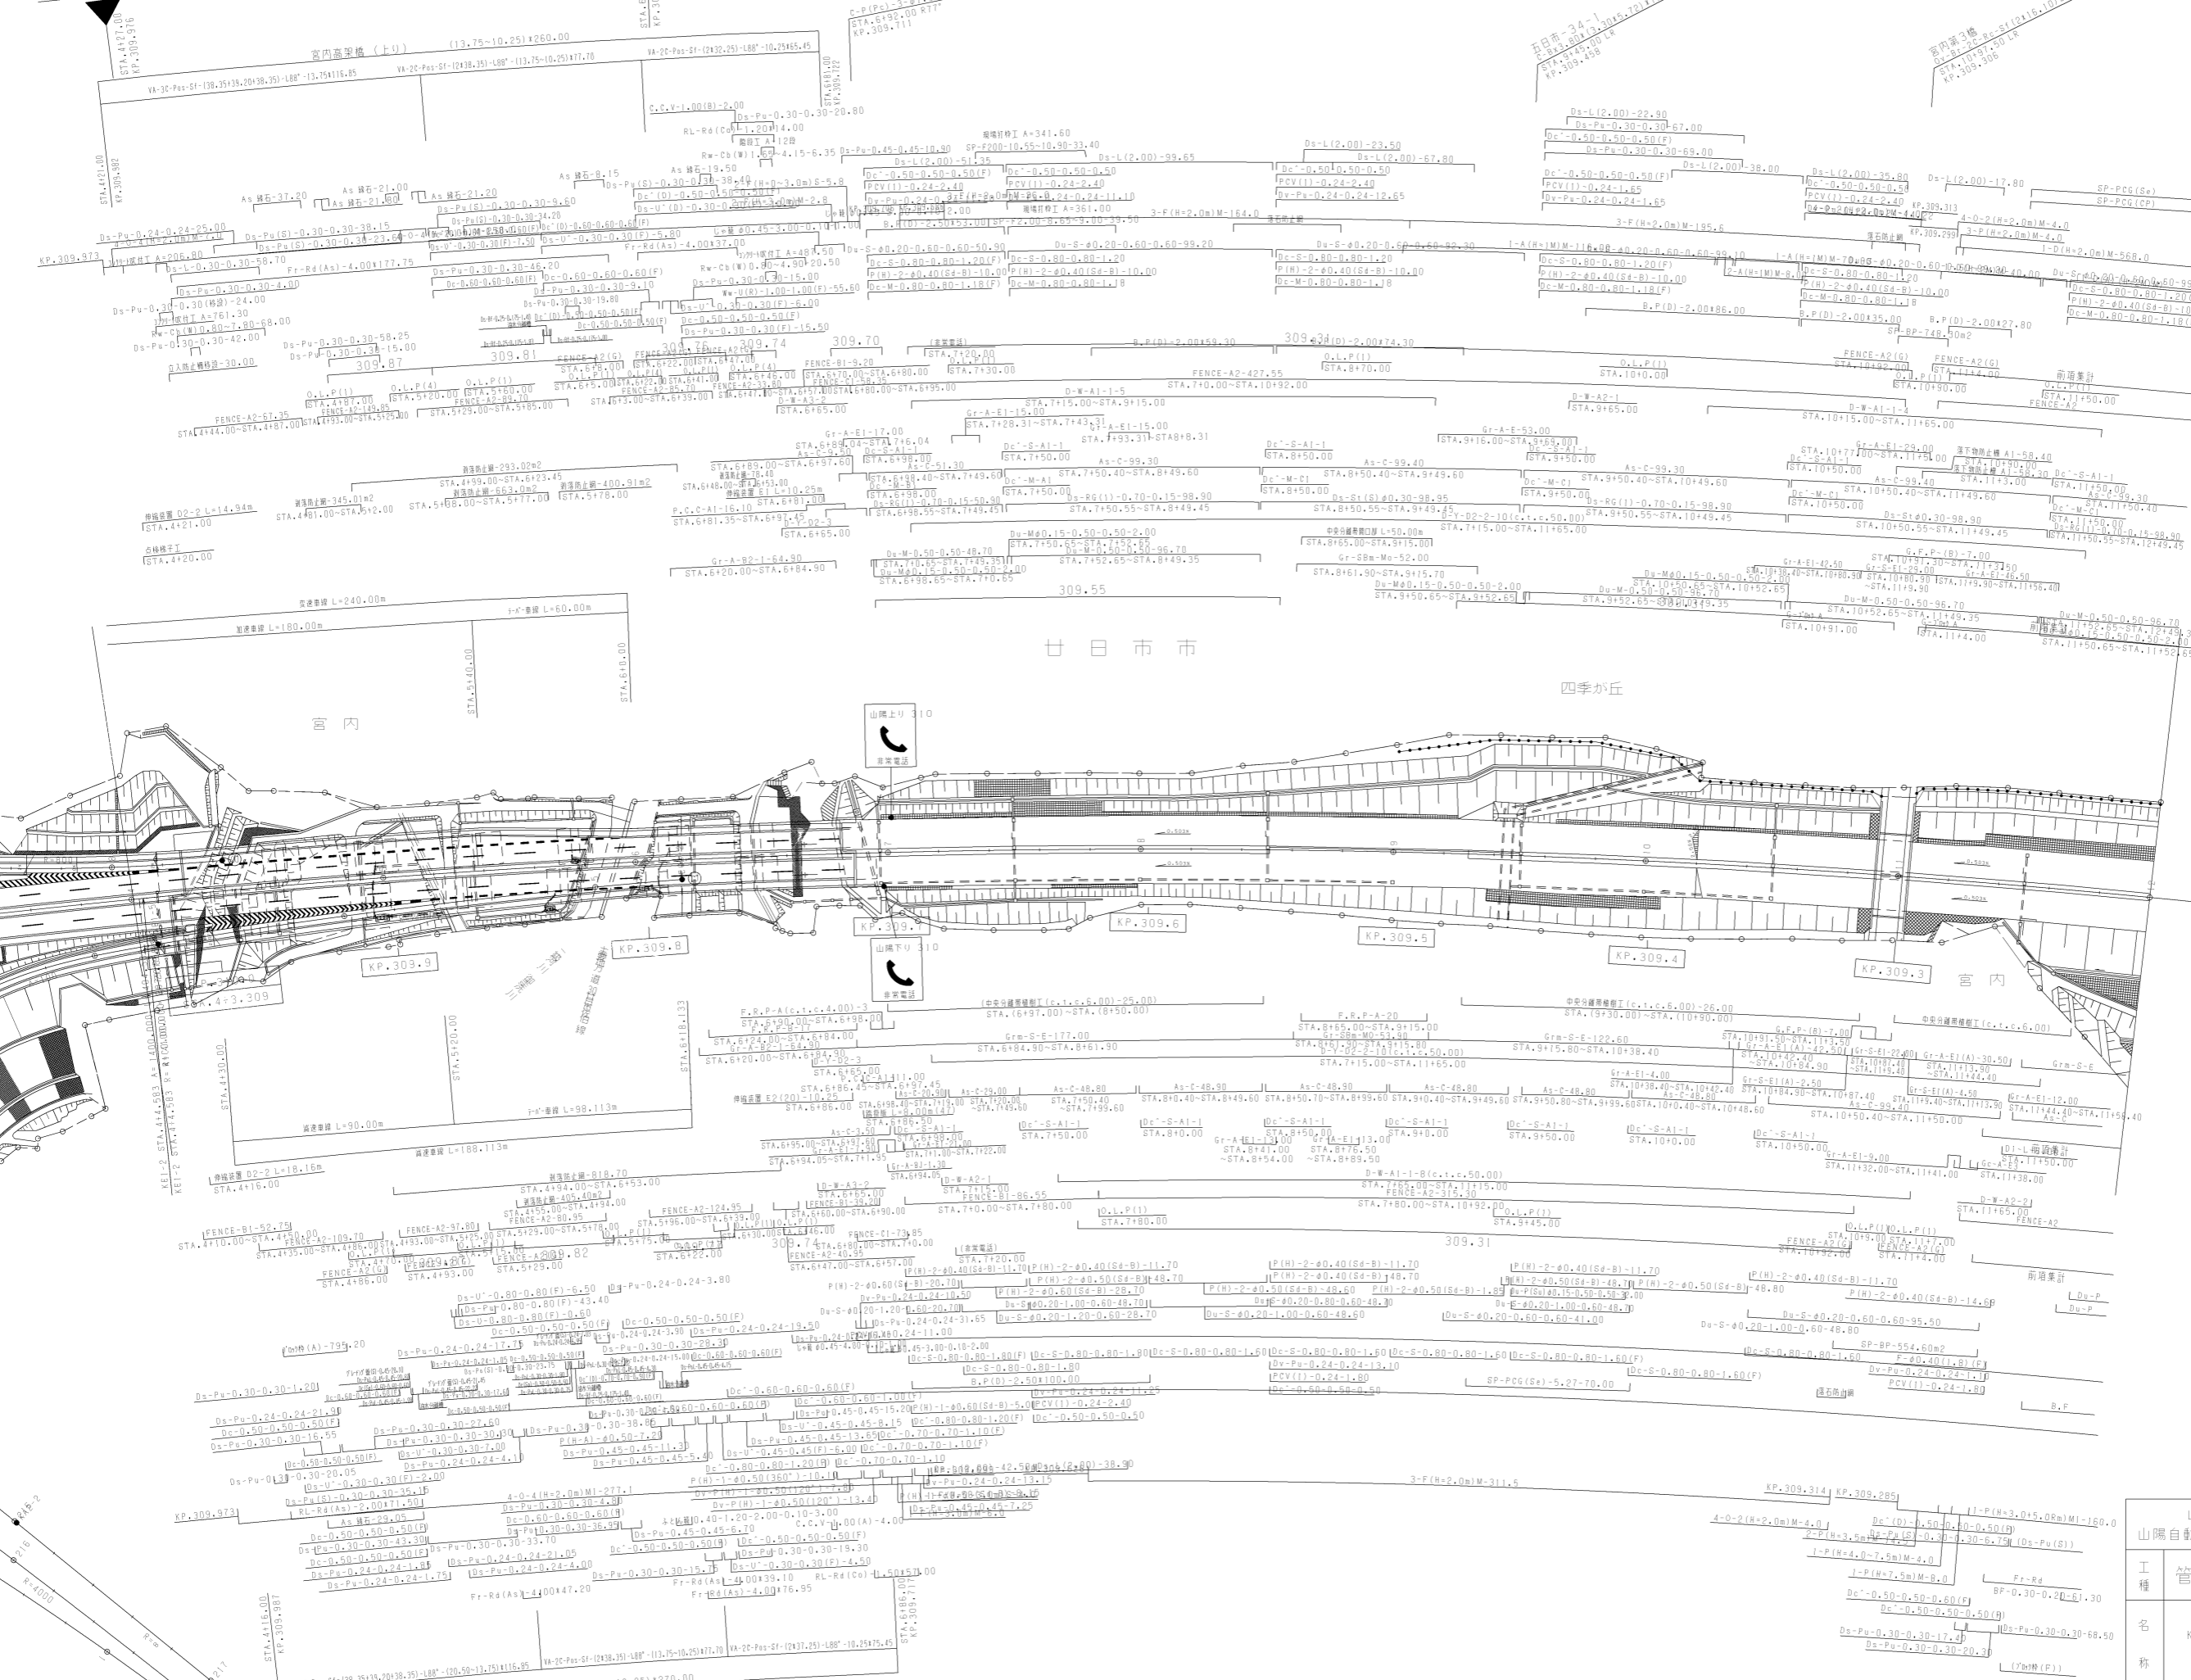

調整年月	適用
第8回 2020年03月	
第9回 2021年03月	
第10回 2022年03月	

山陽自動車道吹田山口線 山陽自動車道(五田市~廿日市JCT)	
工種	管理用平面図
名称	KP.310.003 ~ KP.309.203 STA.4+00 ~ STA.12+00
縮尺	1/1000
頁数	17 / 17


西日本高速道路(株)中国支社

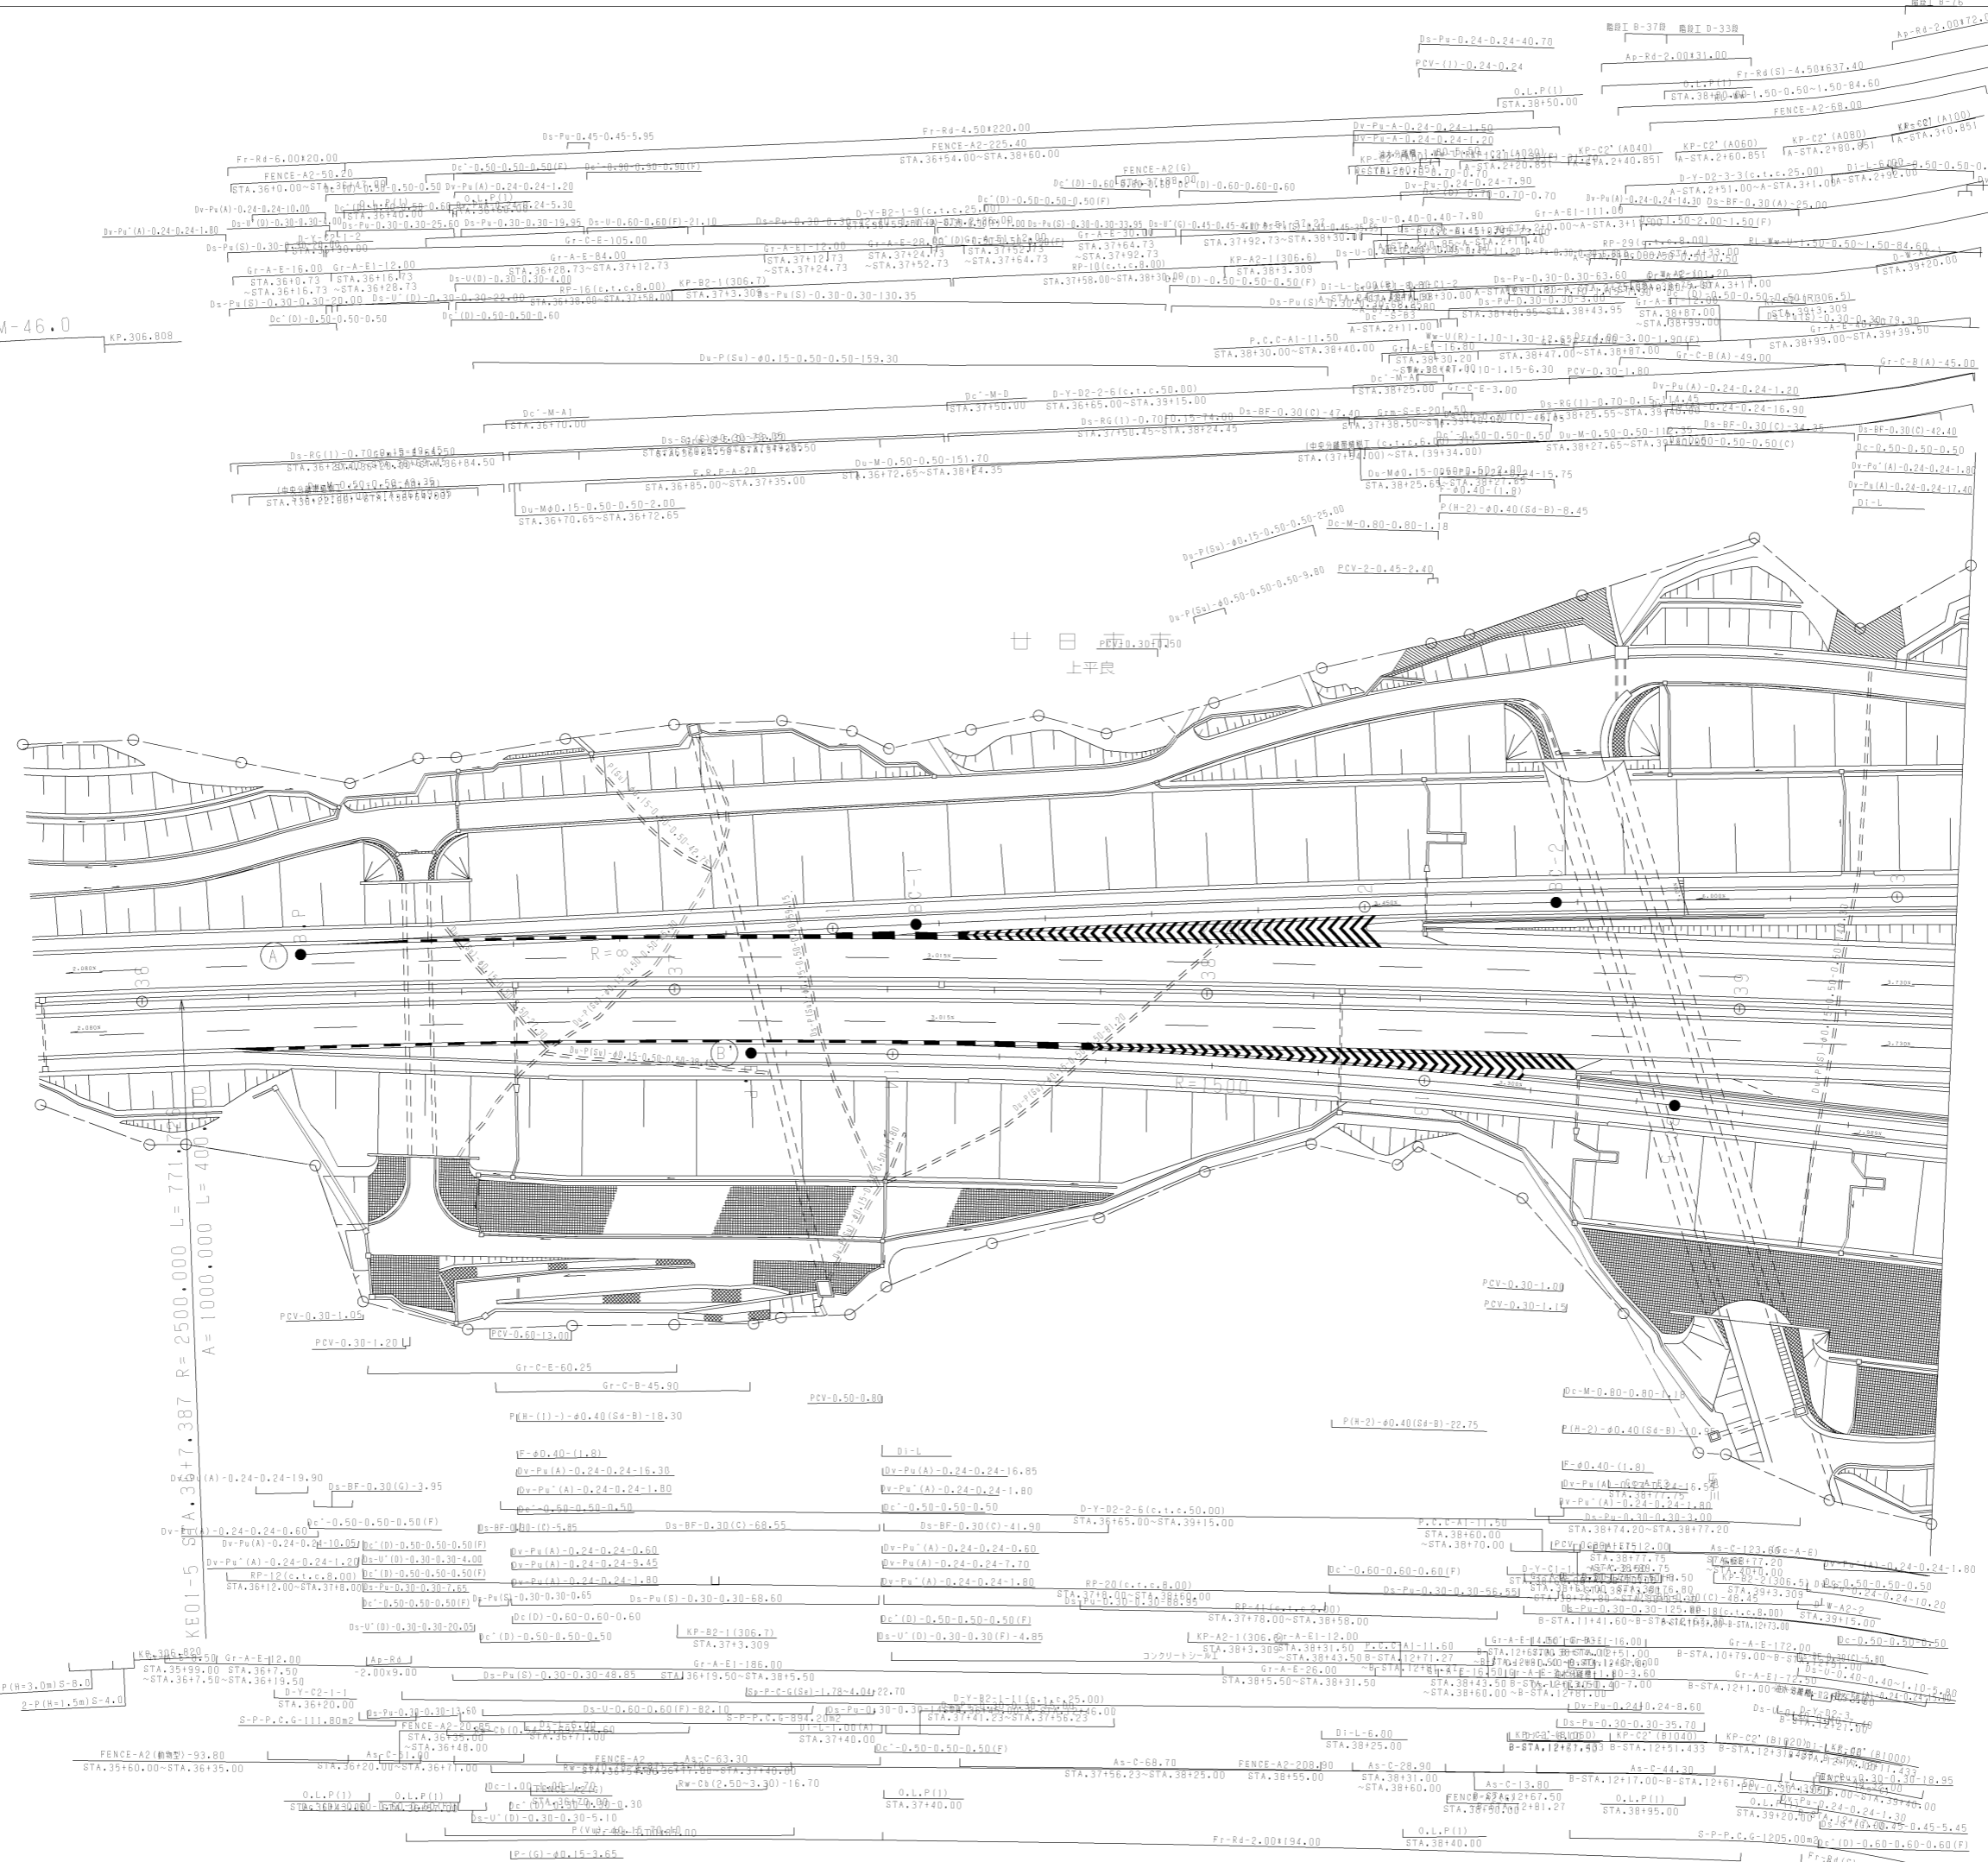


廿日 市 上平良


調整年月	適用
第4回 2014年3月	
第5回 2019年3月	
第6回 2022年03月	

山陽自動車道吹田山口線 山陽自動車道(五日市~廿日市JCT)	
工種	管理用平面図
名称	宮島サテライト(1)
縮尺	1/500
西日本高速道路(株)中国支社	

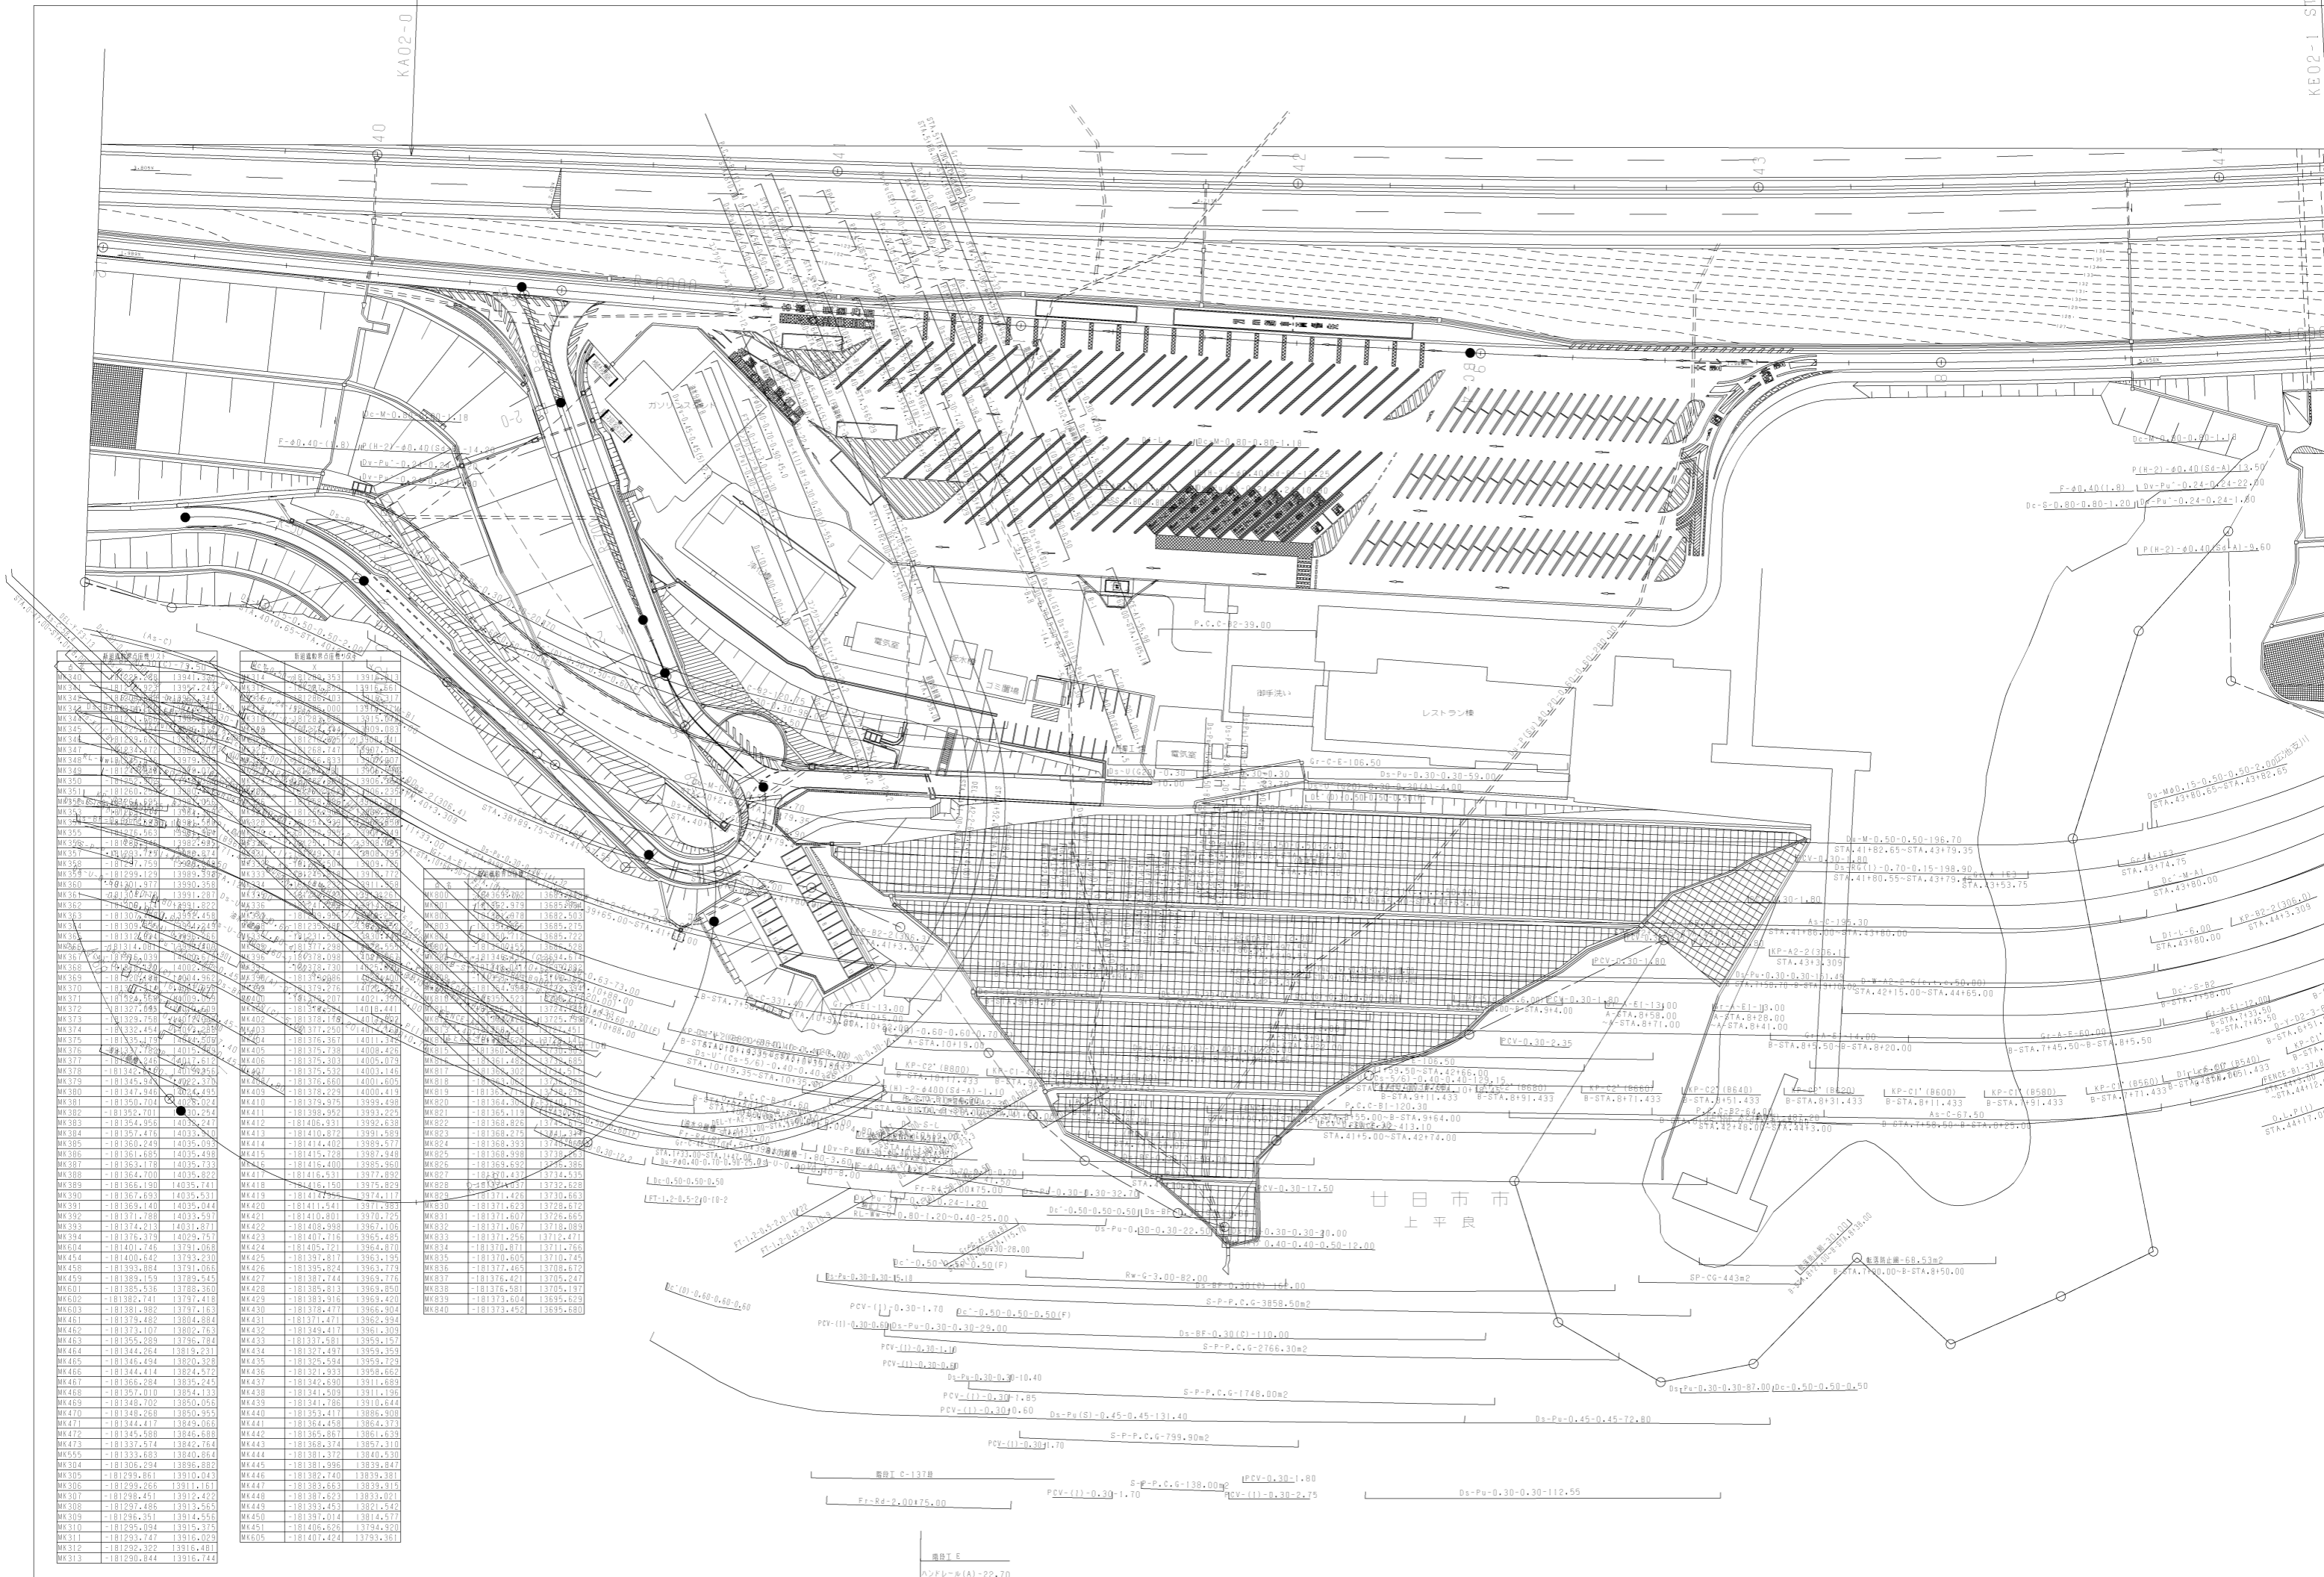

点番号	X	Y	点番号	X	Y

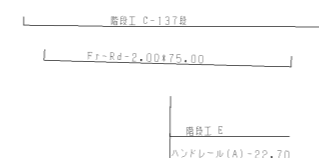

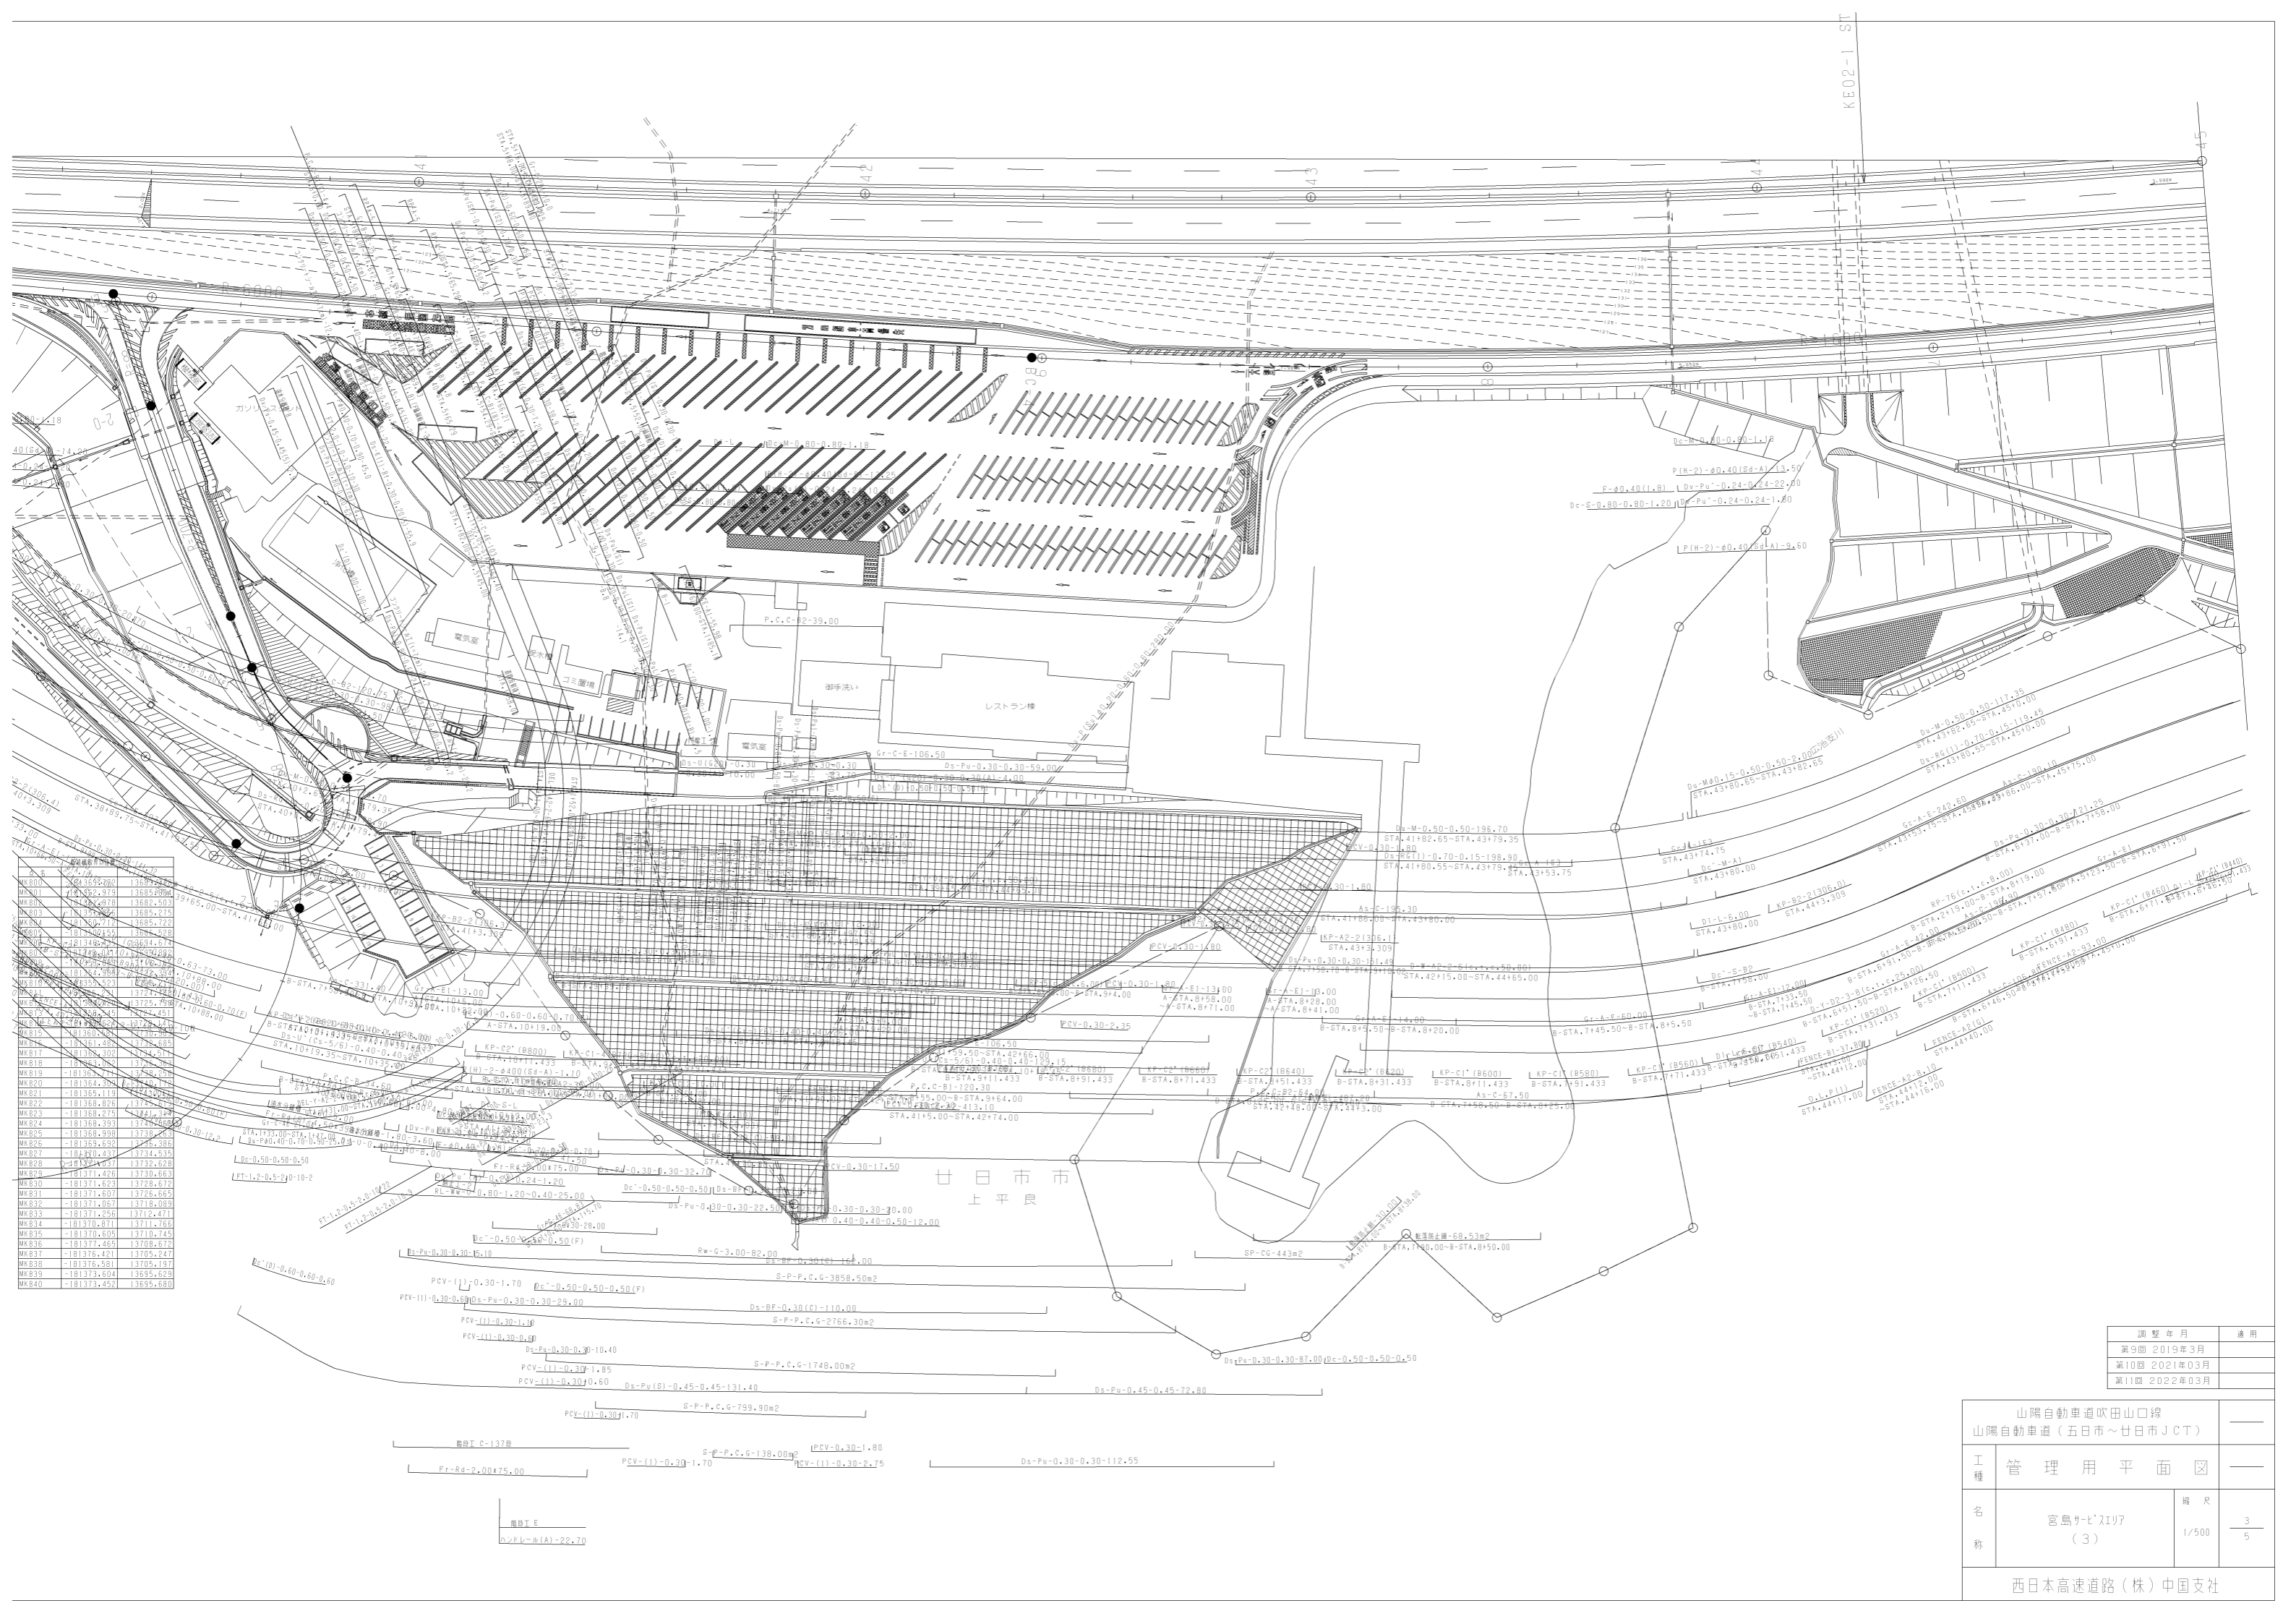


KE02-1 ST


調整年月	適用
第9回 2019年3月	
第10回 2021年03月	
第11回 2022年03月	

山陽自動車道吹田山口線 山陽自動車道(五日市~甘日市JCT)		
工種	管理用平面図	
名称	宮島サビ7 (3)	縮尺 1/500 3 5



西日本高速道路(株)中国支社

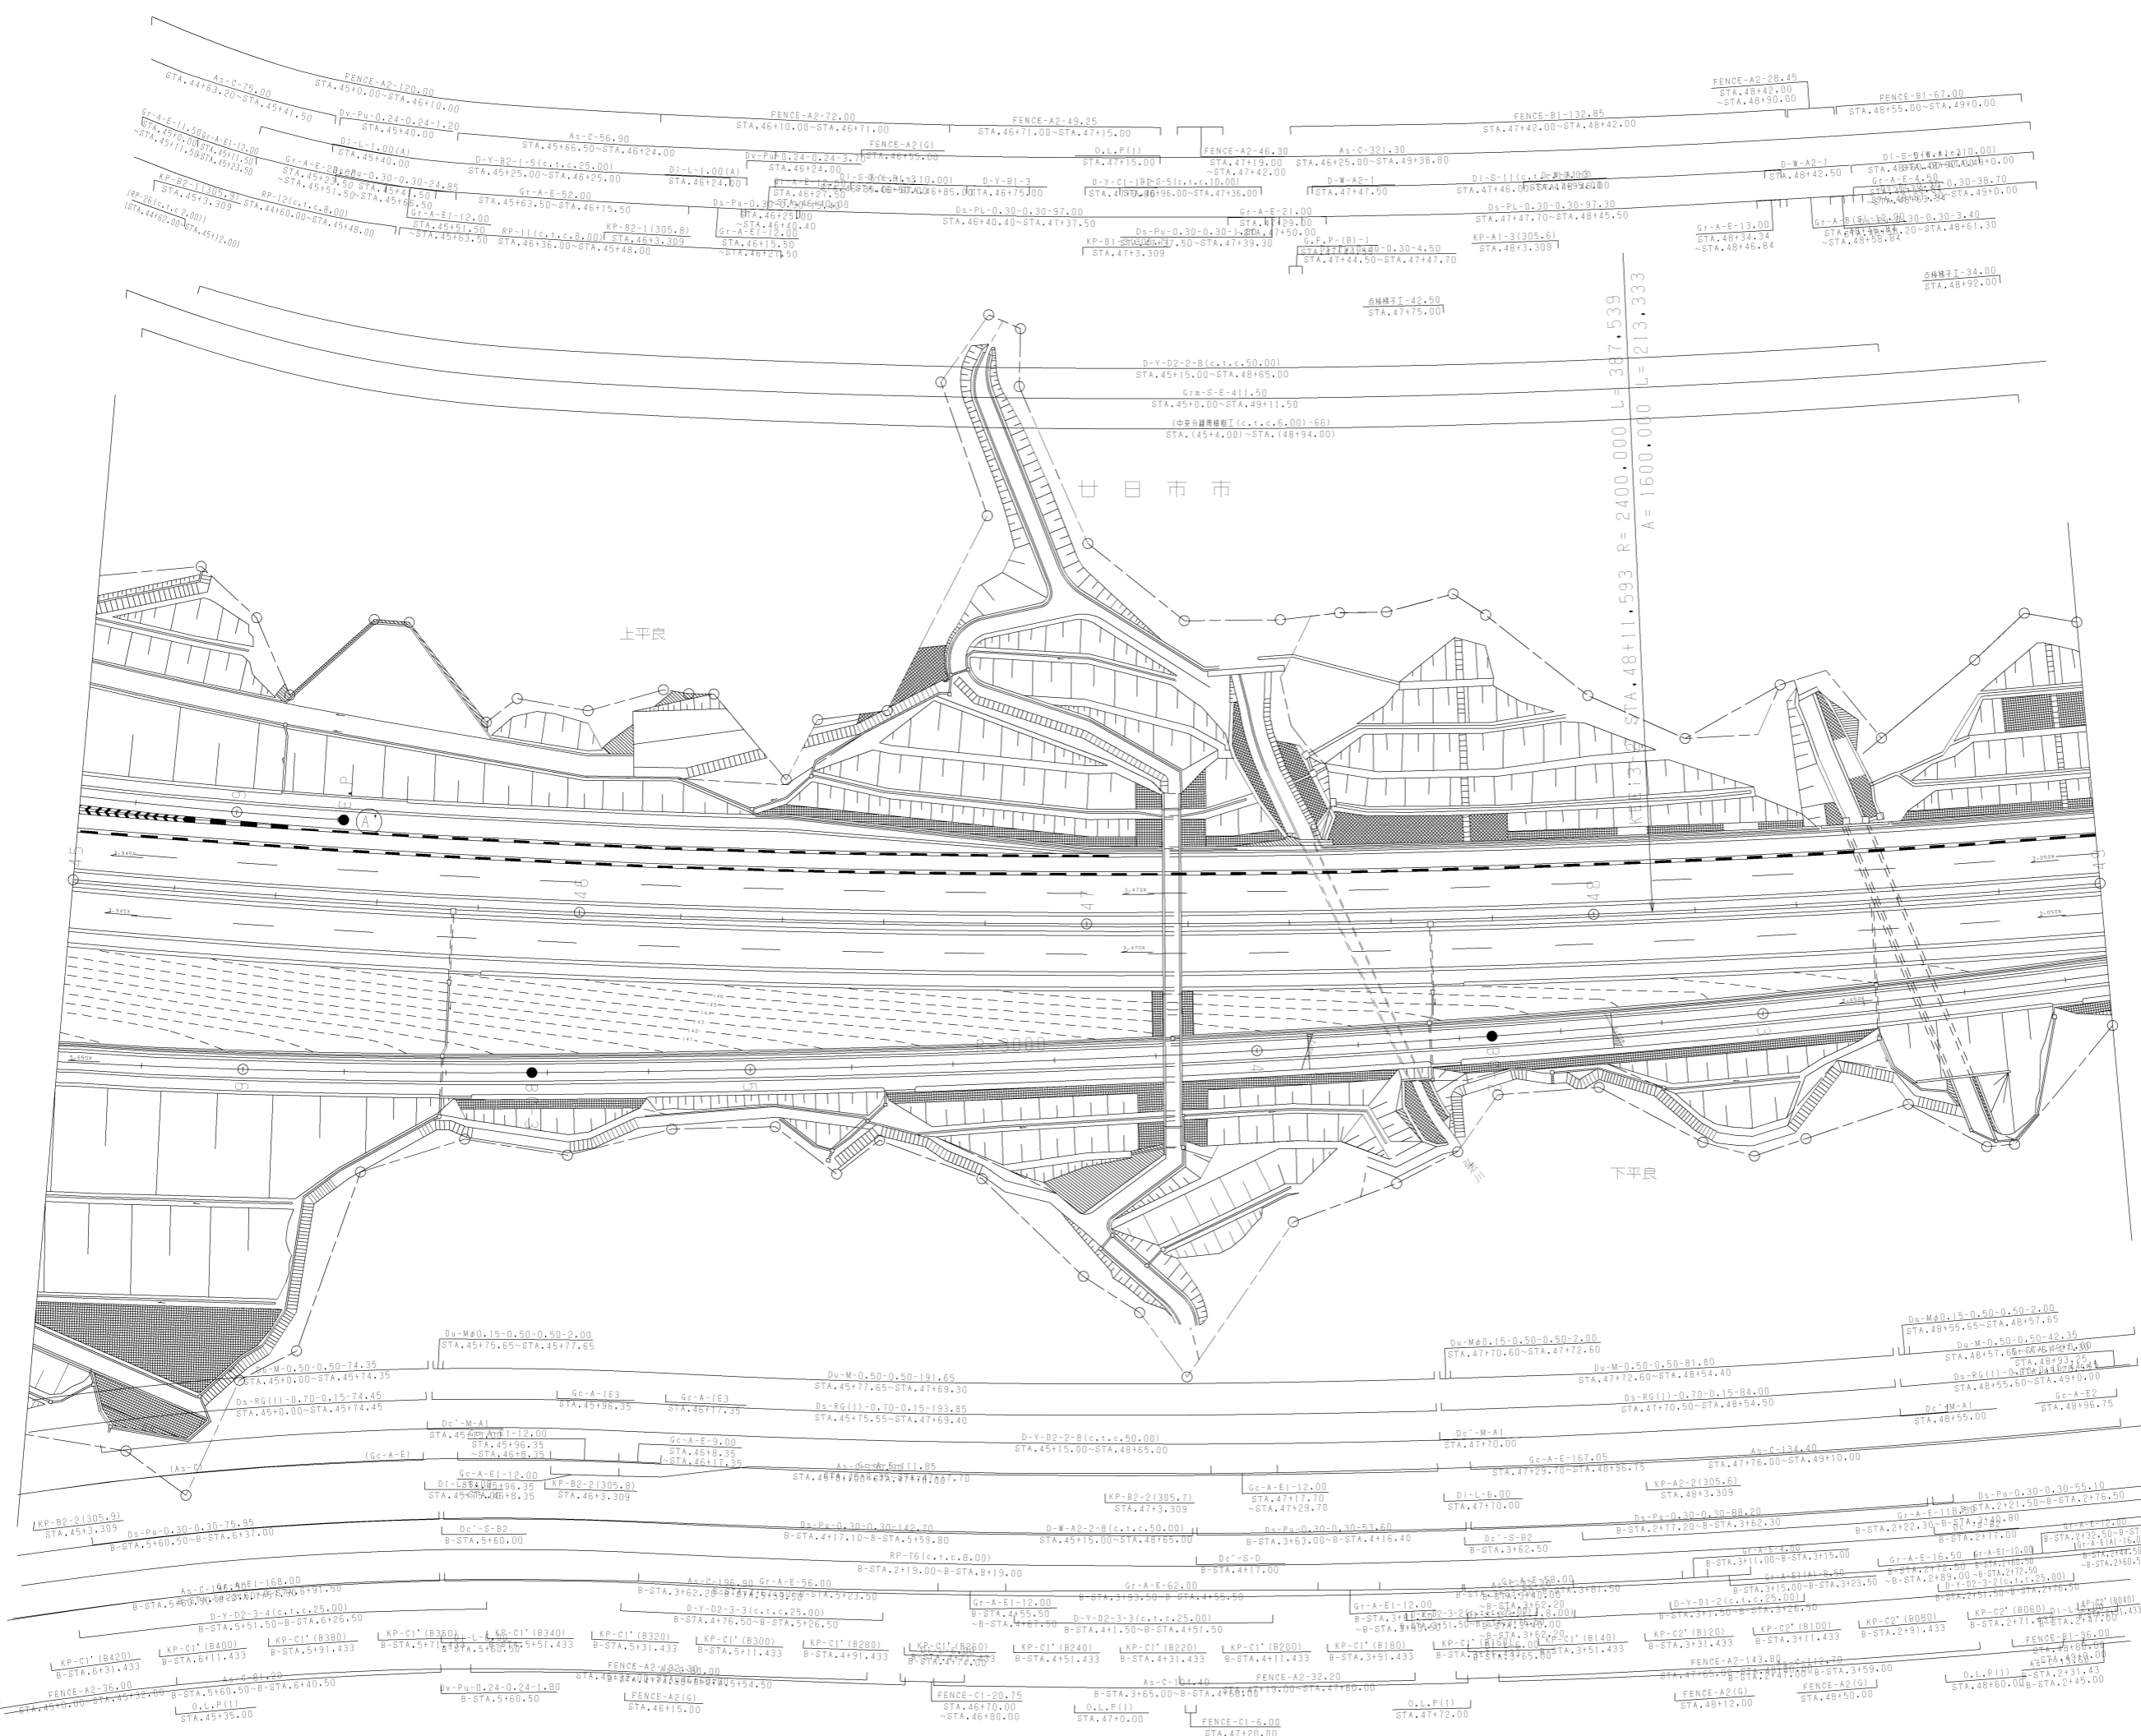

半径 R=2400.000 L=387.539
 面積 A=1600.000 L=213.333


調整年月	適用
第3回 2019年3月	
第4回 2021年03月	
第5回 2022年03月	

山陽自動車道吹田山口線		
山陽自動車道(五日市~廿日市JCT)		
工種	管理用平面図	
名称	宮島サビリ97 (4)	縮尺 1/500
		4/5
西日本高速道路(株)中国支社		

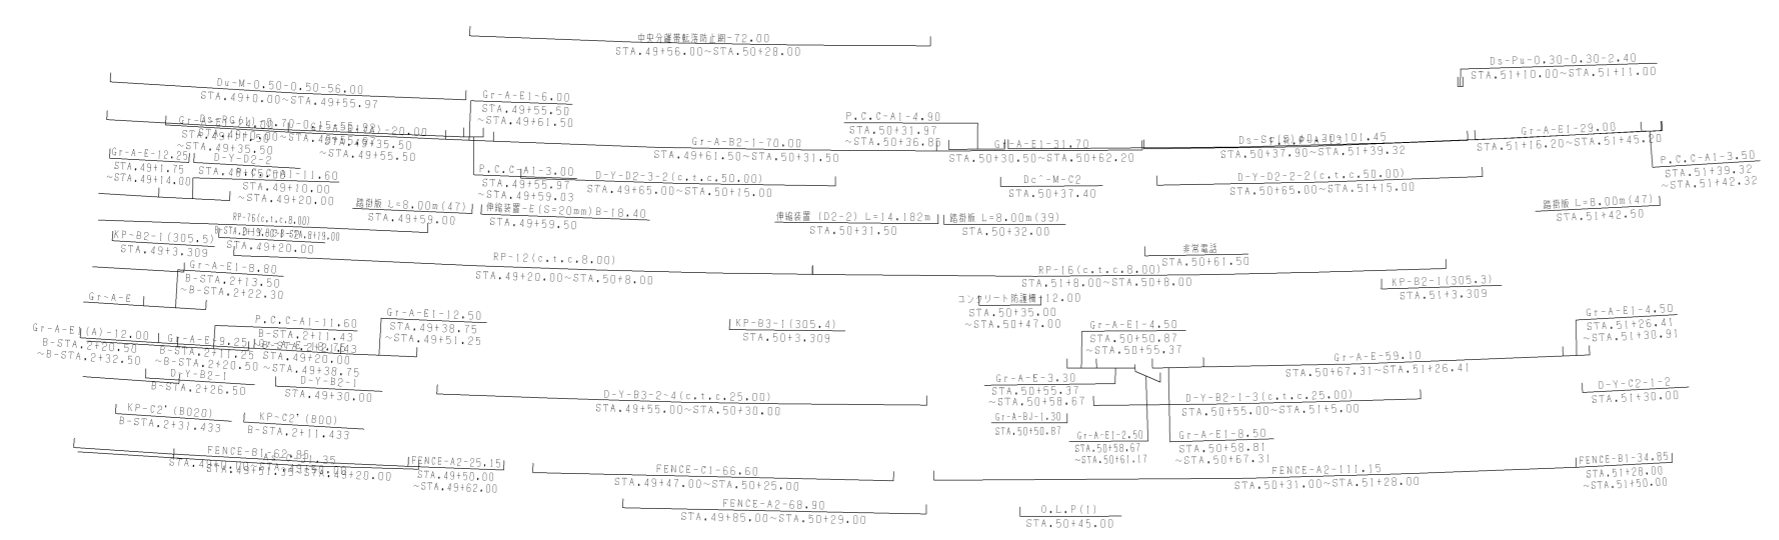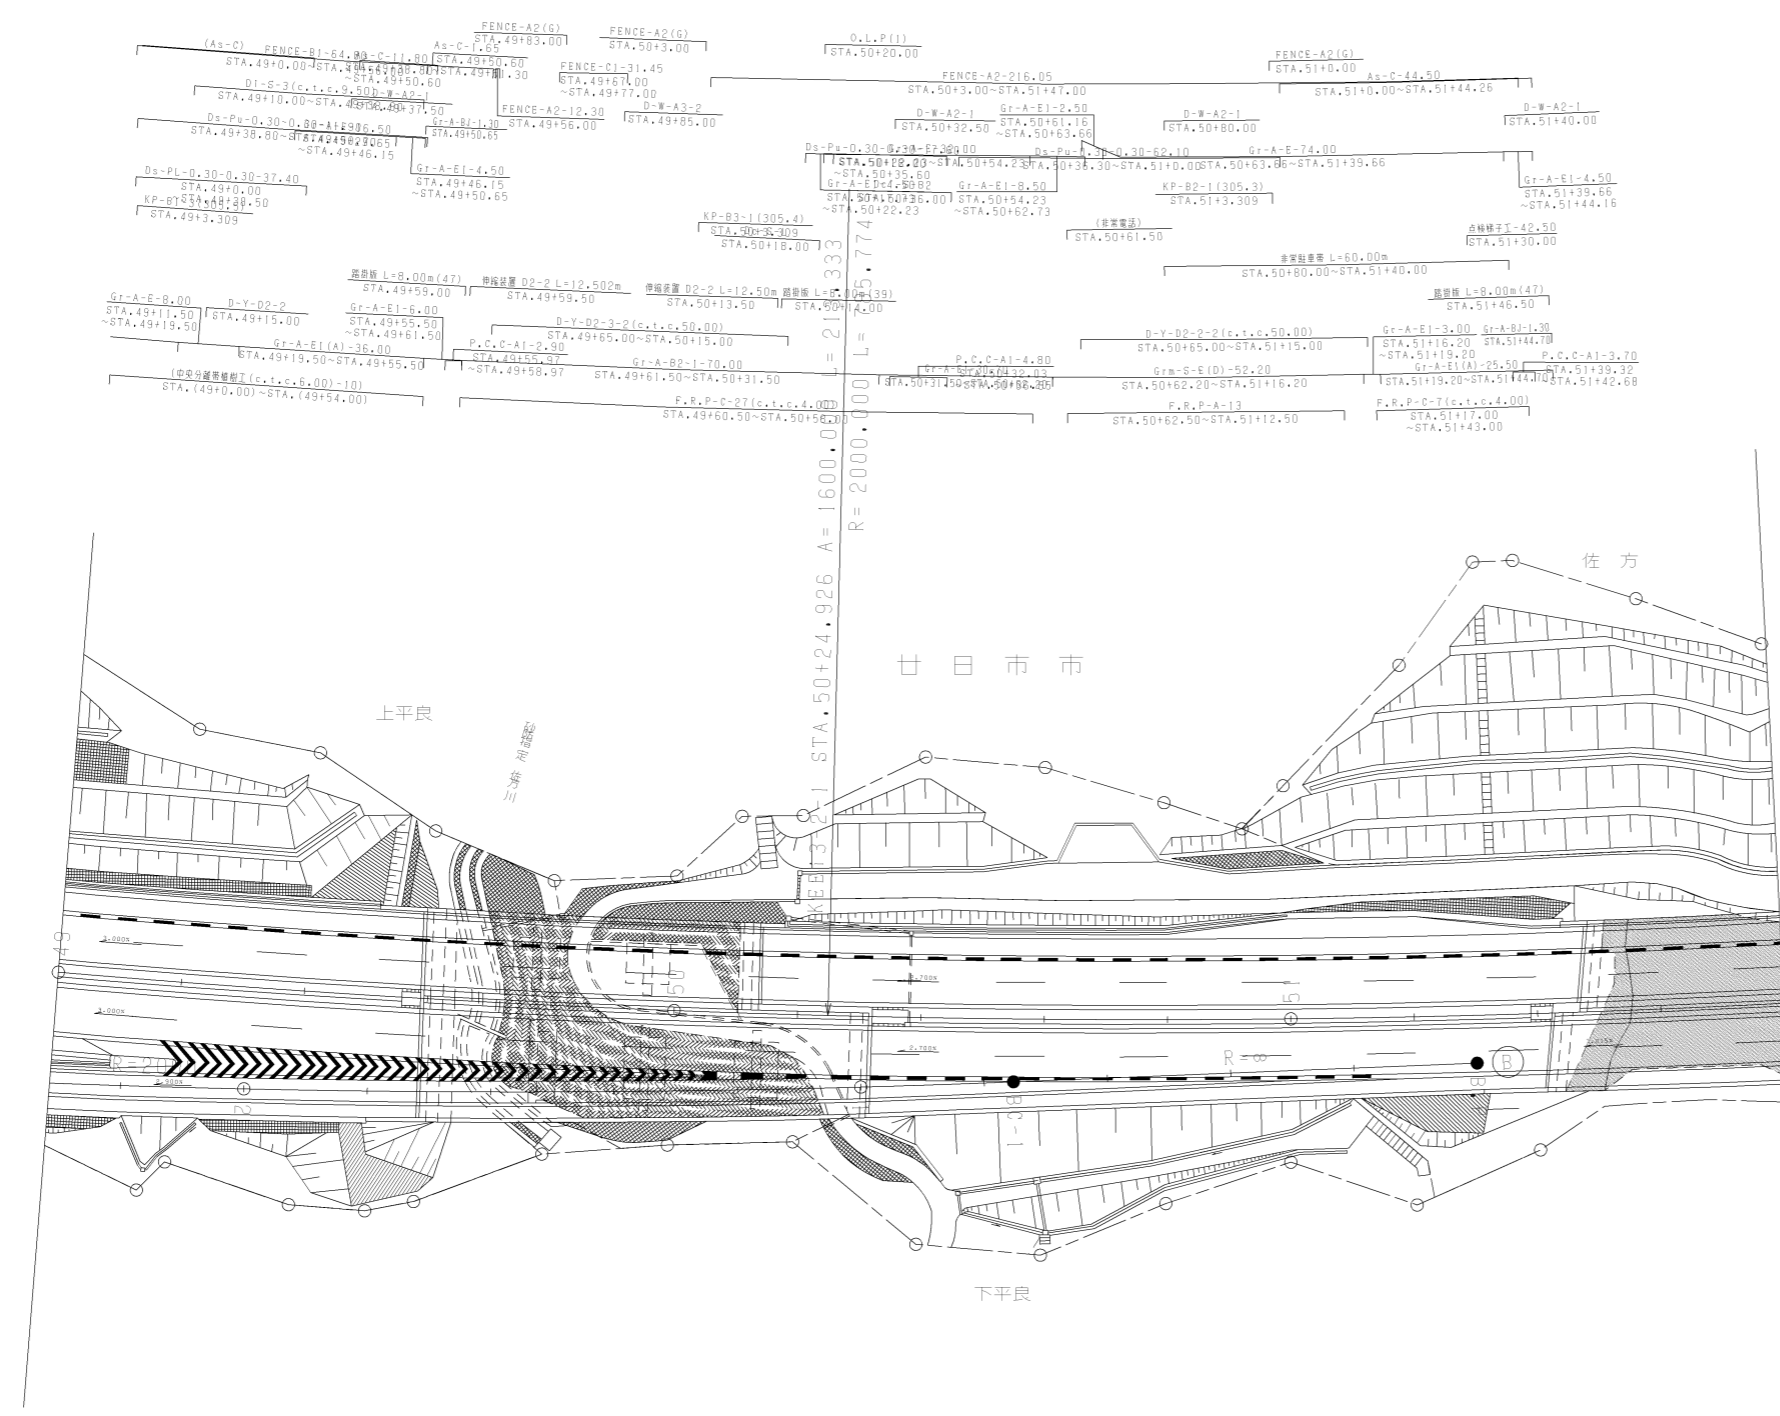

調整年月	適用
第4回 2014年3月	
第5回 2021年03月	
第6回 2022年03月	

山陽自動車道吹田山口線 山陽自動車道(五日市~廿日市JCT)		
工種	管理用平面図	
名称	宮島サビリ7 (5)	縮尺 1/500
		5 5
西日本高速道路(株)中国支社		

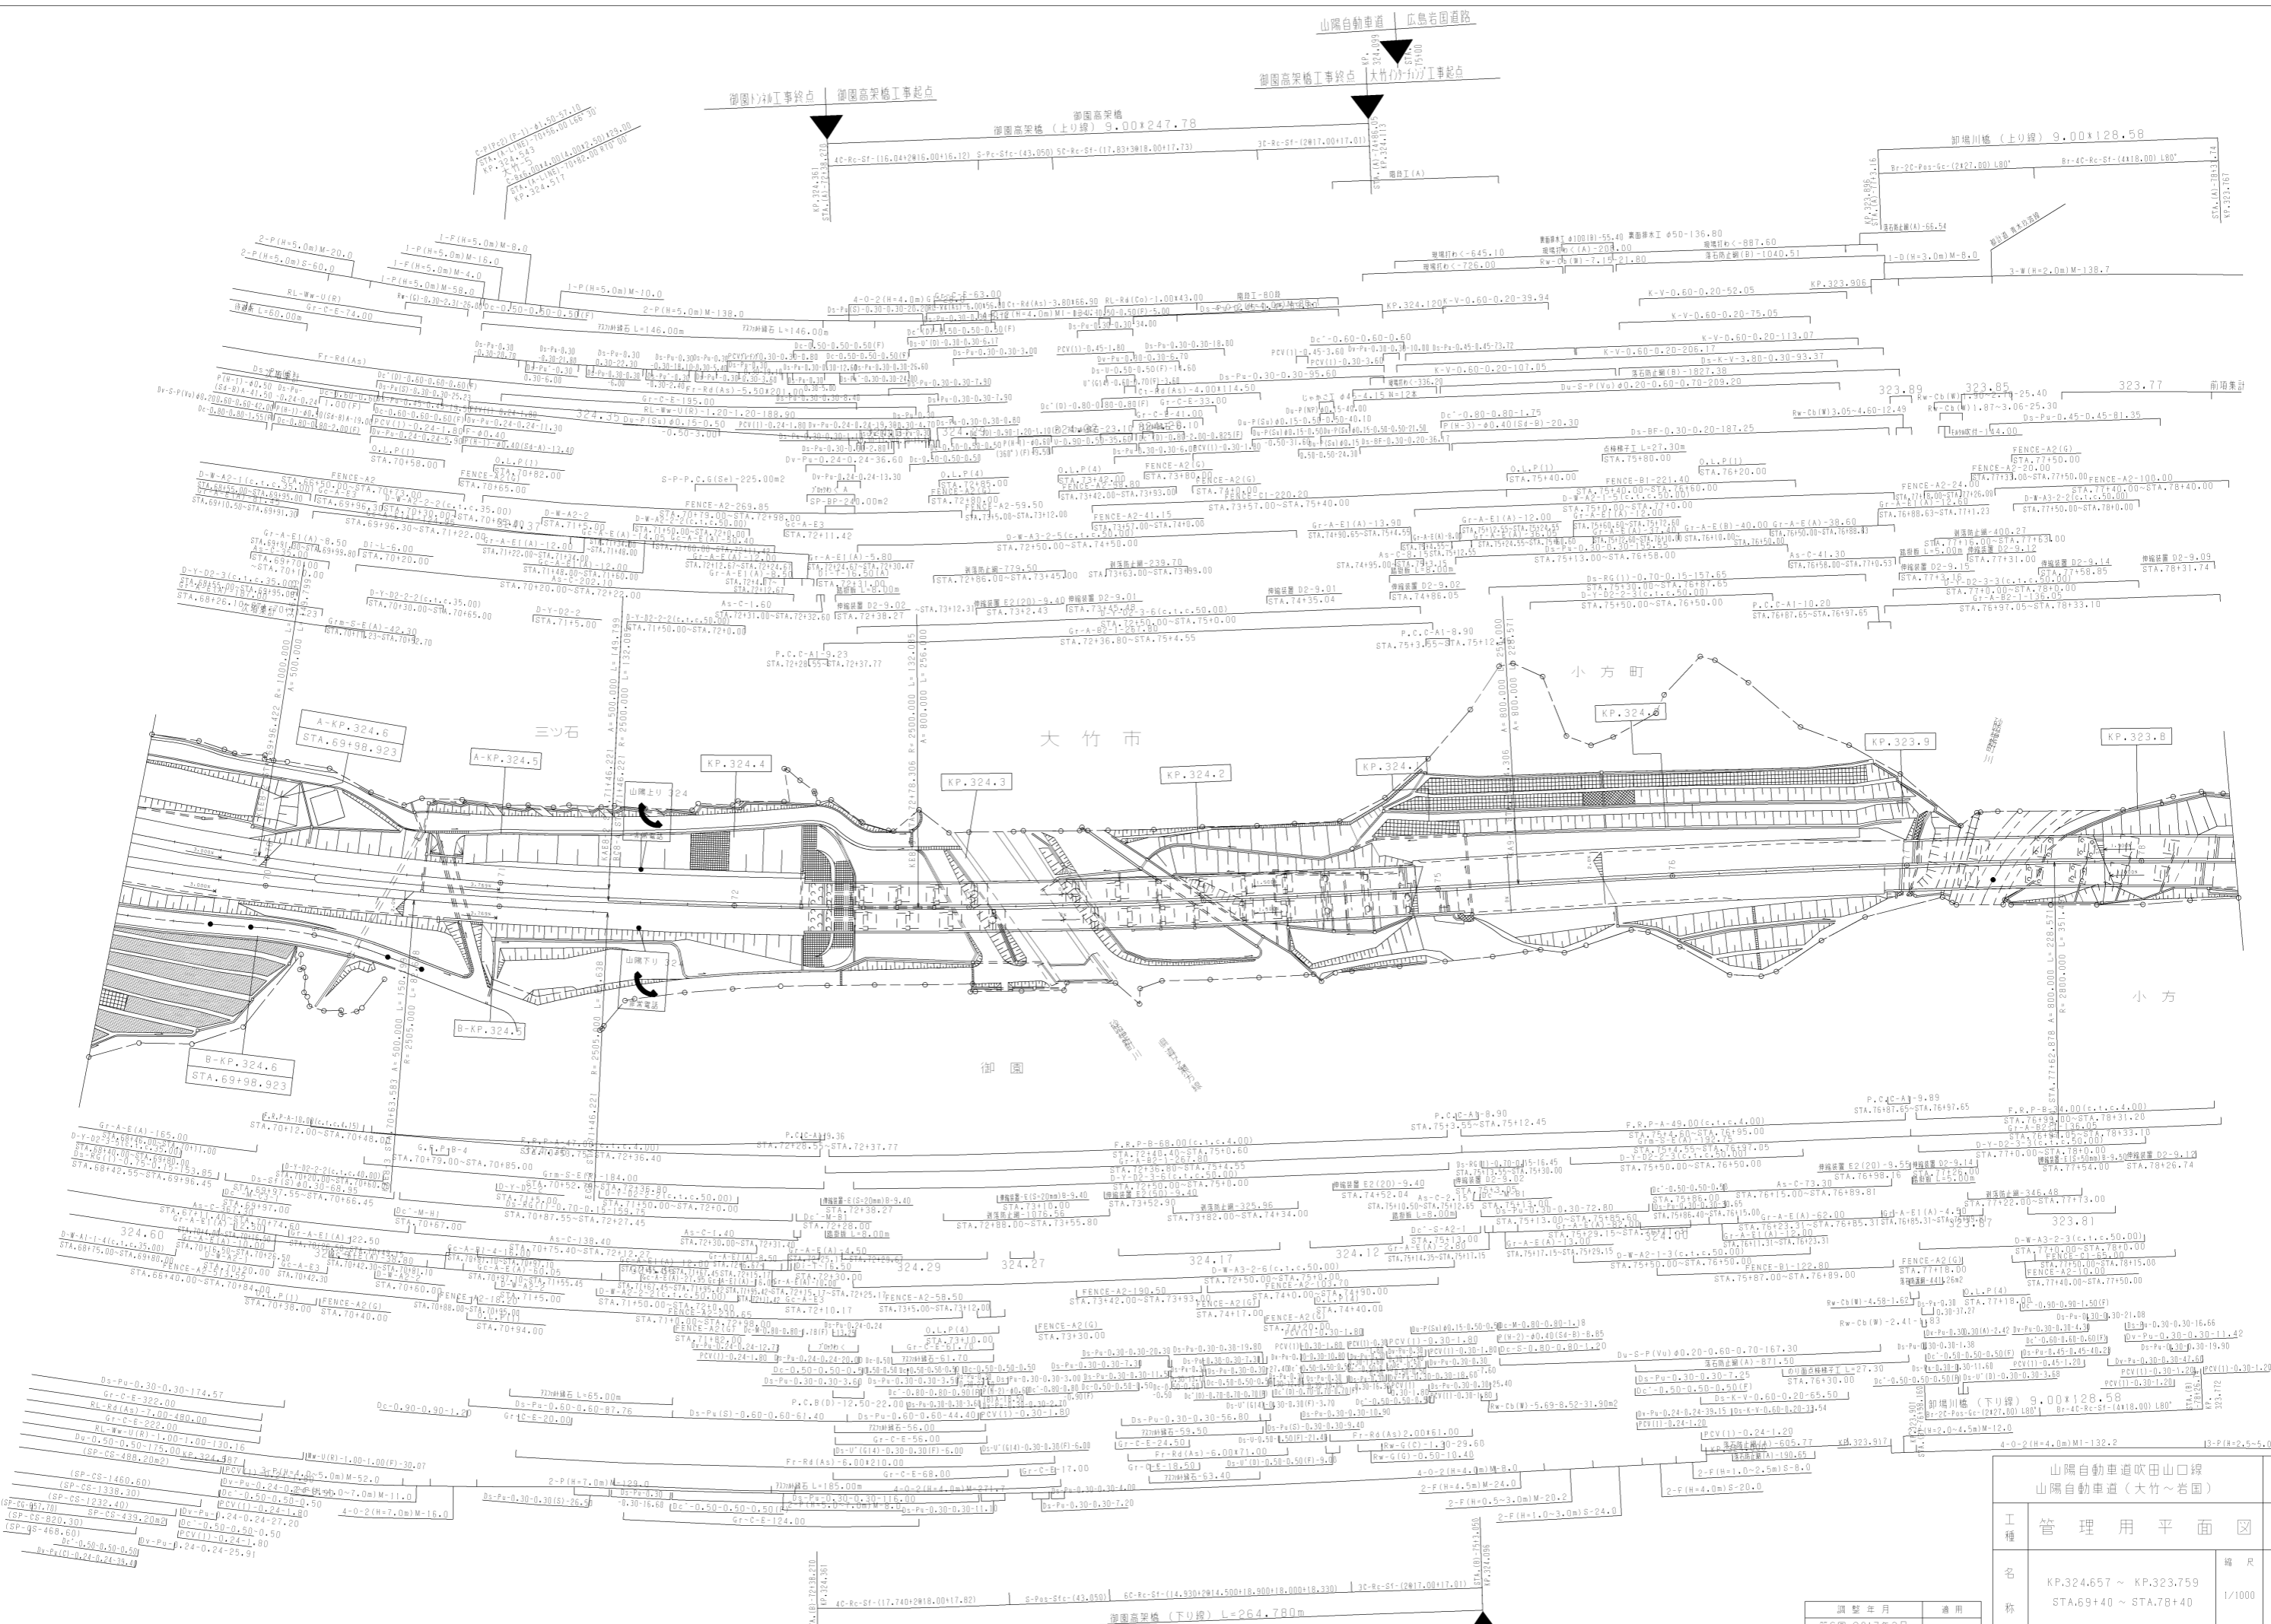


工種	管理用平面図	縮尺	1/1000
名称	山陽自動車道吹田山口線 山陽自動車道(大竹~岩国)	編尺	1
名称	KP.324.657 ~ KP.323.759 STA.69+40 ~ STA.78+40	編尺	11

調整年月	適用
第6回 2017年3月	
第7回 2021年03月	
第8回 2022年03月	

西日本高速道路(株)中国支社

調整年月	適用
第1回 2006年3月	
第2回 2021年03月	
第3回 2022年03月	

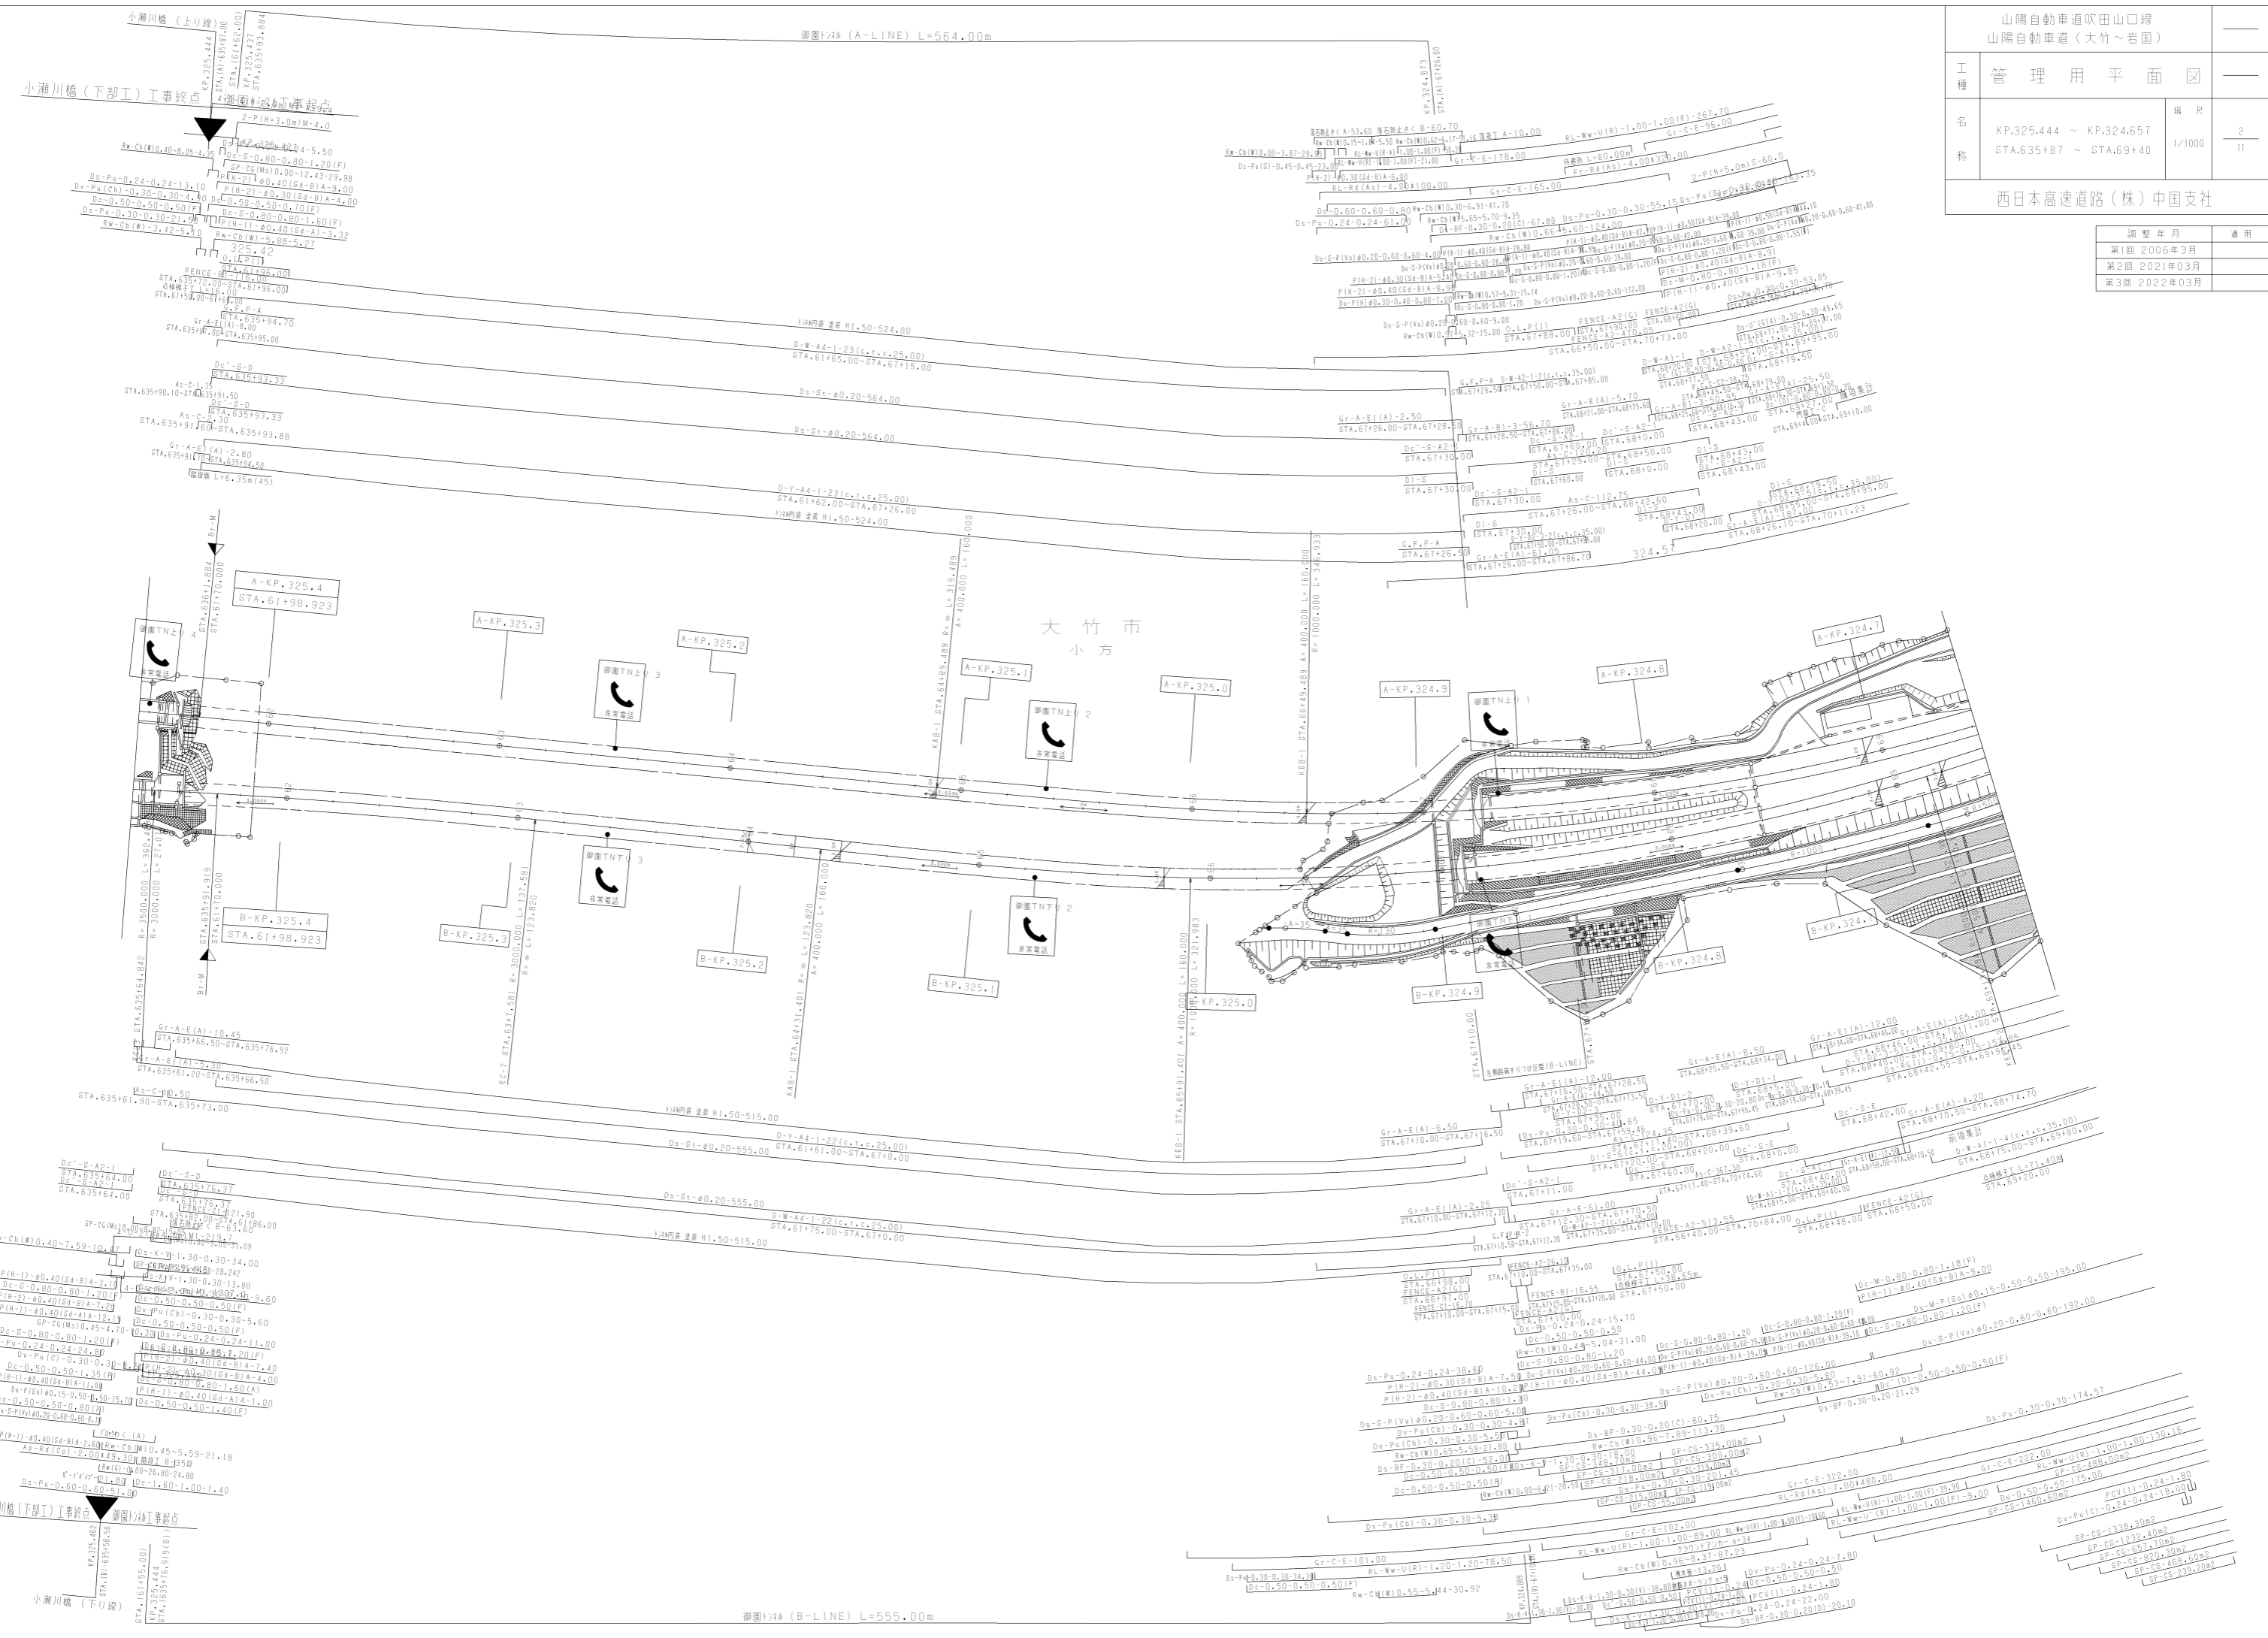


脚図17# (A-LINE) L=564.00m

脚図17# (B-LINE) L=555.00m

小瀬川橋(下工)工事終点

小瀬川橋(下工)工事終点

小瀬川橋(下工)工事終点

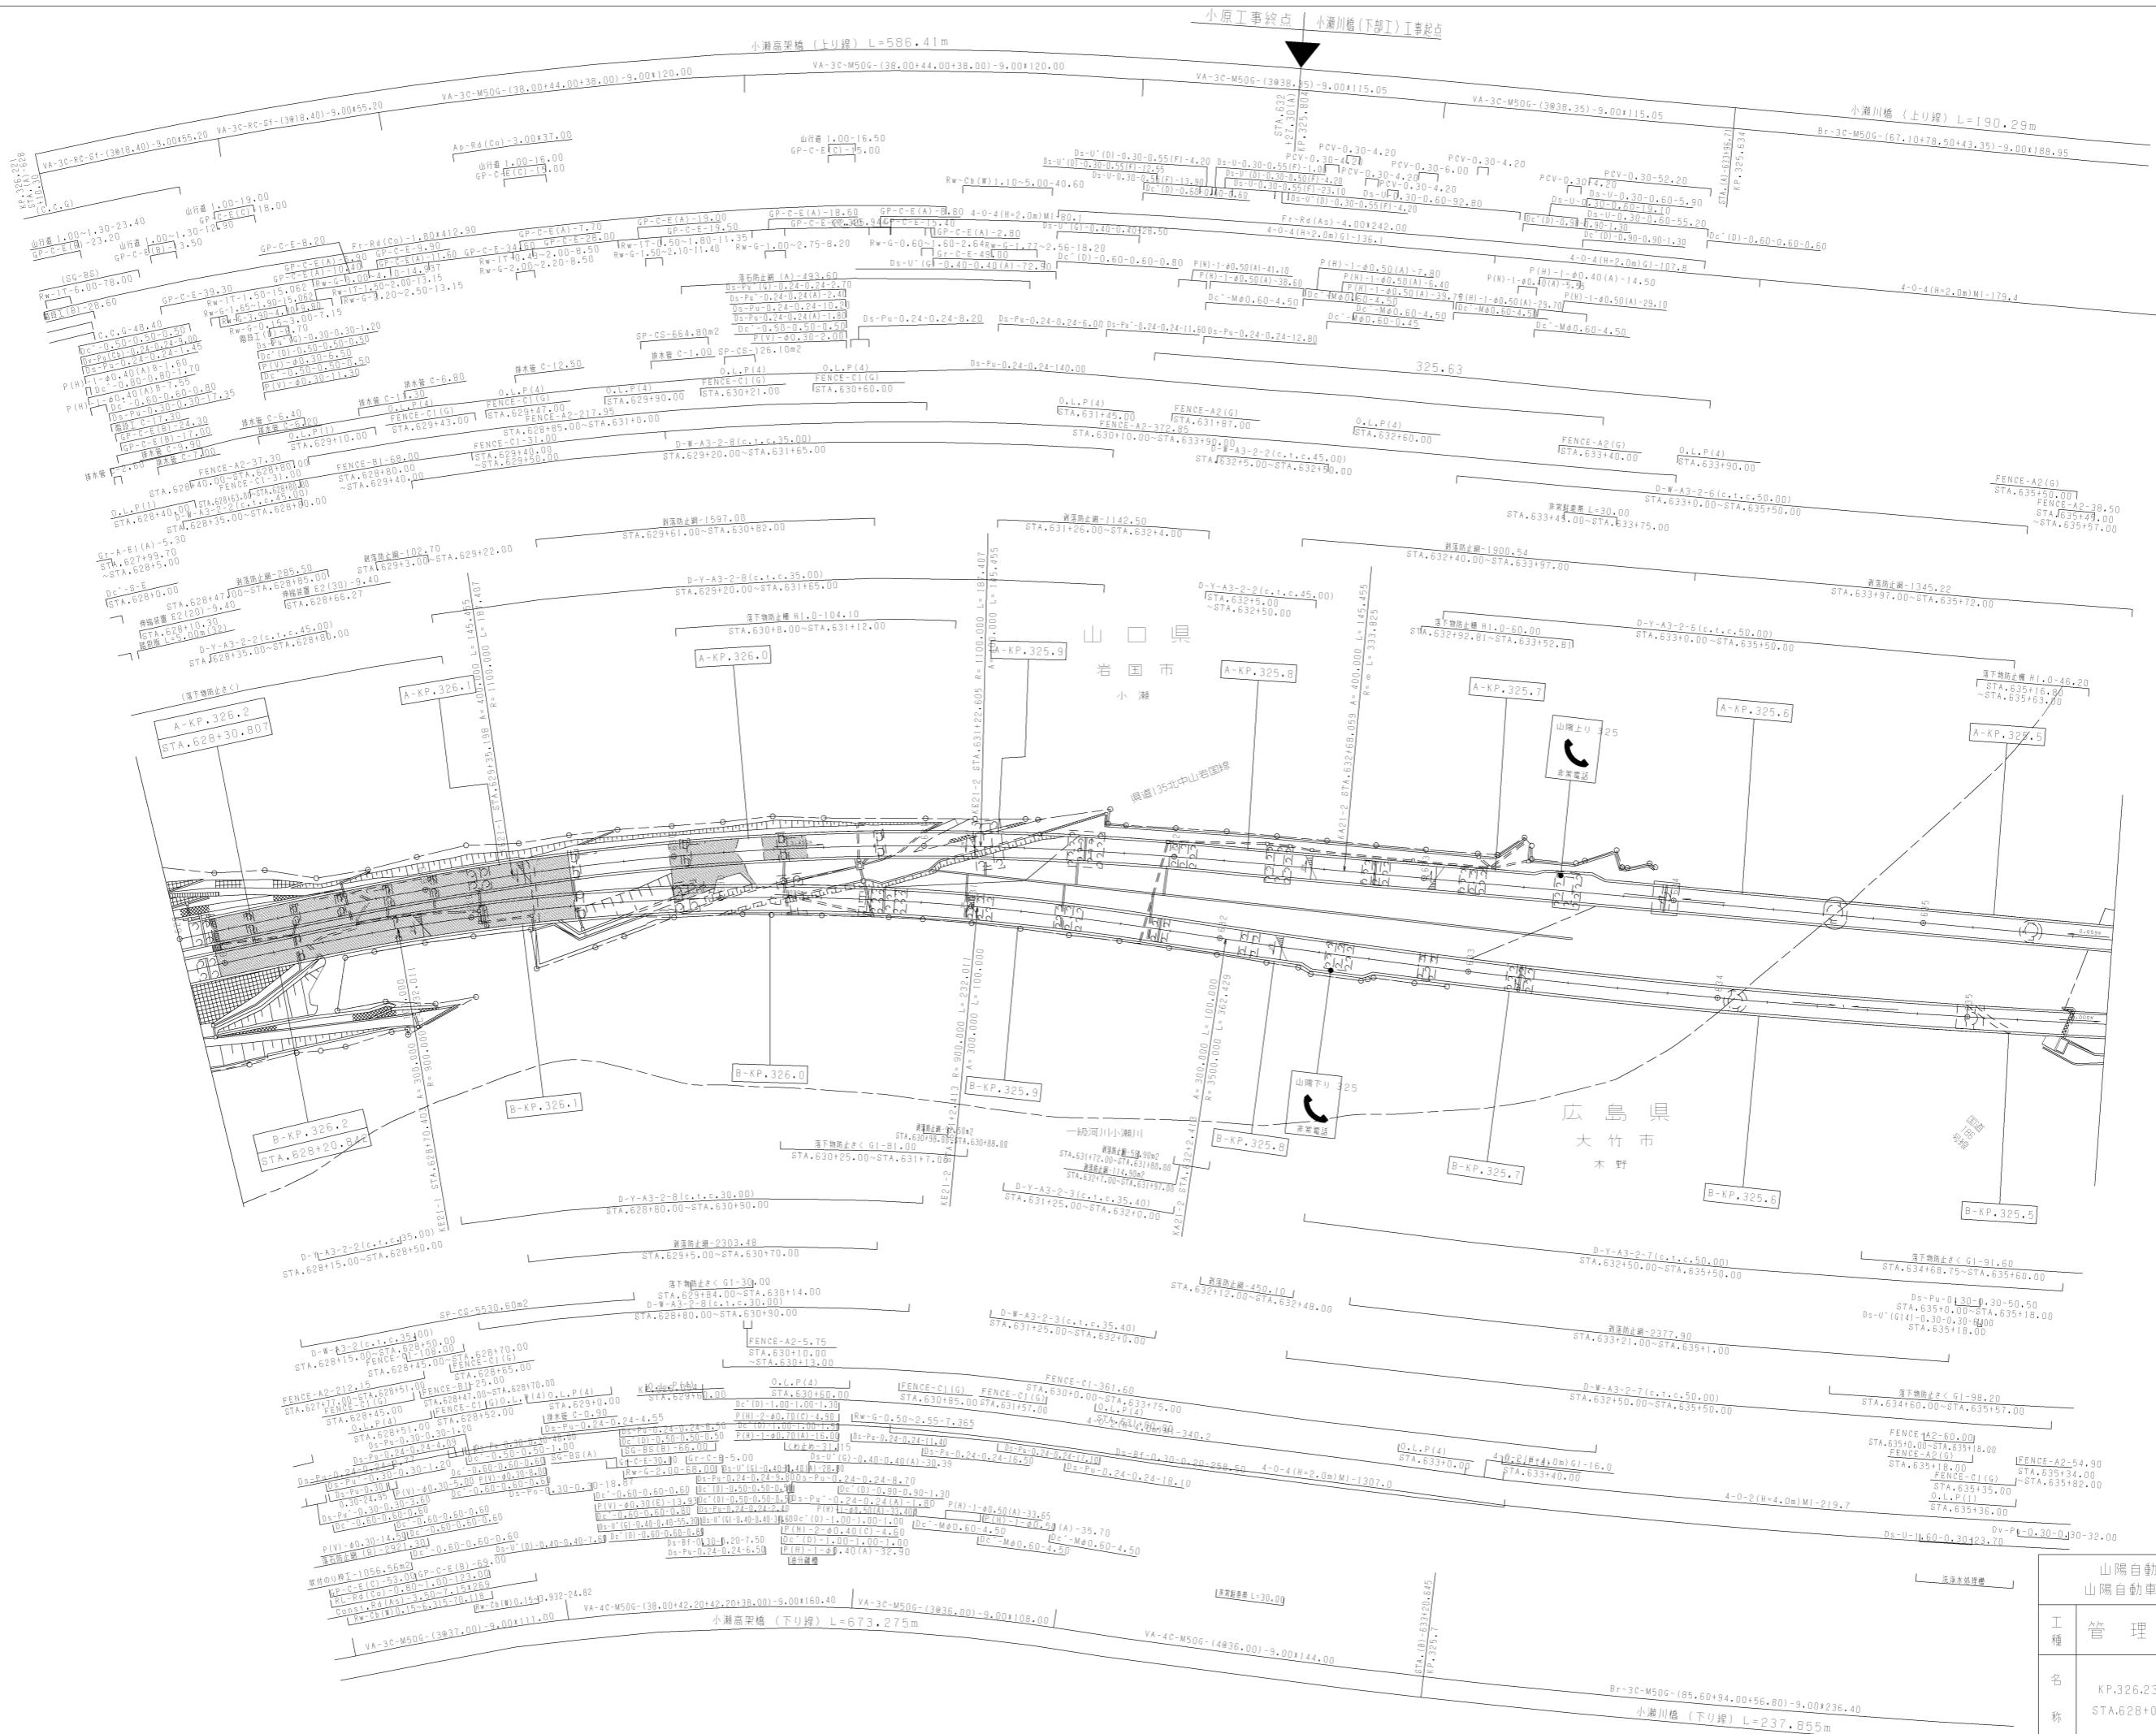


調査年月	適用
第5回 2014年3月	
第6回 2016年3月	
第7回 2022年03月	

工種	山陽自動車道吹田山口線	
	山陽自動車道(大竹~岩国)	
名称	管理用平面図	
	KP.326.231 ~ KP.325.444 STA.628+00 ~ STA.635+87	縮尺 1/1000
		3 11


西日本高速道路(株)中国支社

山陽自動車道吹田山口線 山陽自動車道(大竹~岩国)	
工種	管理用平面図
名称	KP.327.031 ~ KP.326.231 STA.620+00 ~ STA.628+00
縮尺	1/1000
調整年月	適用
第6回	2018年3月
第7回	2021年03月
第8回	2022年03月
西日本高速道路(株)中国支社	

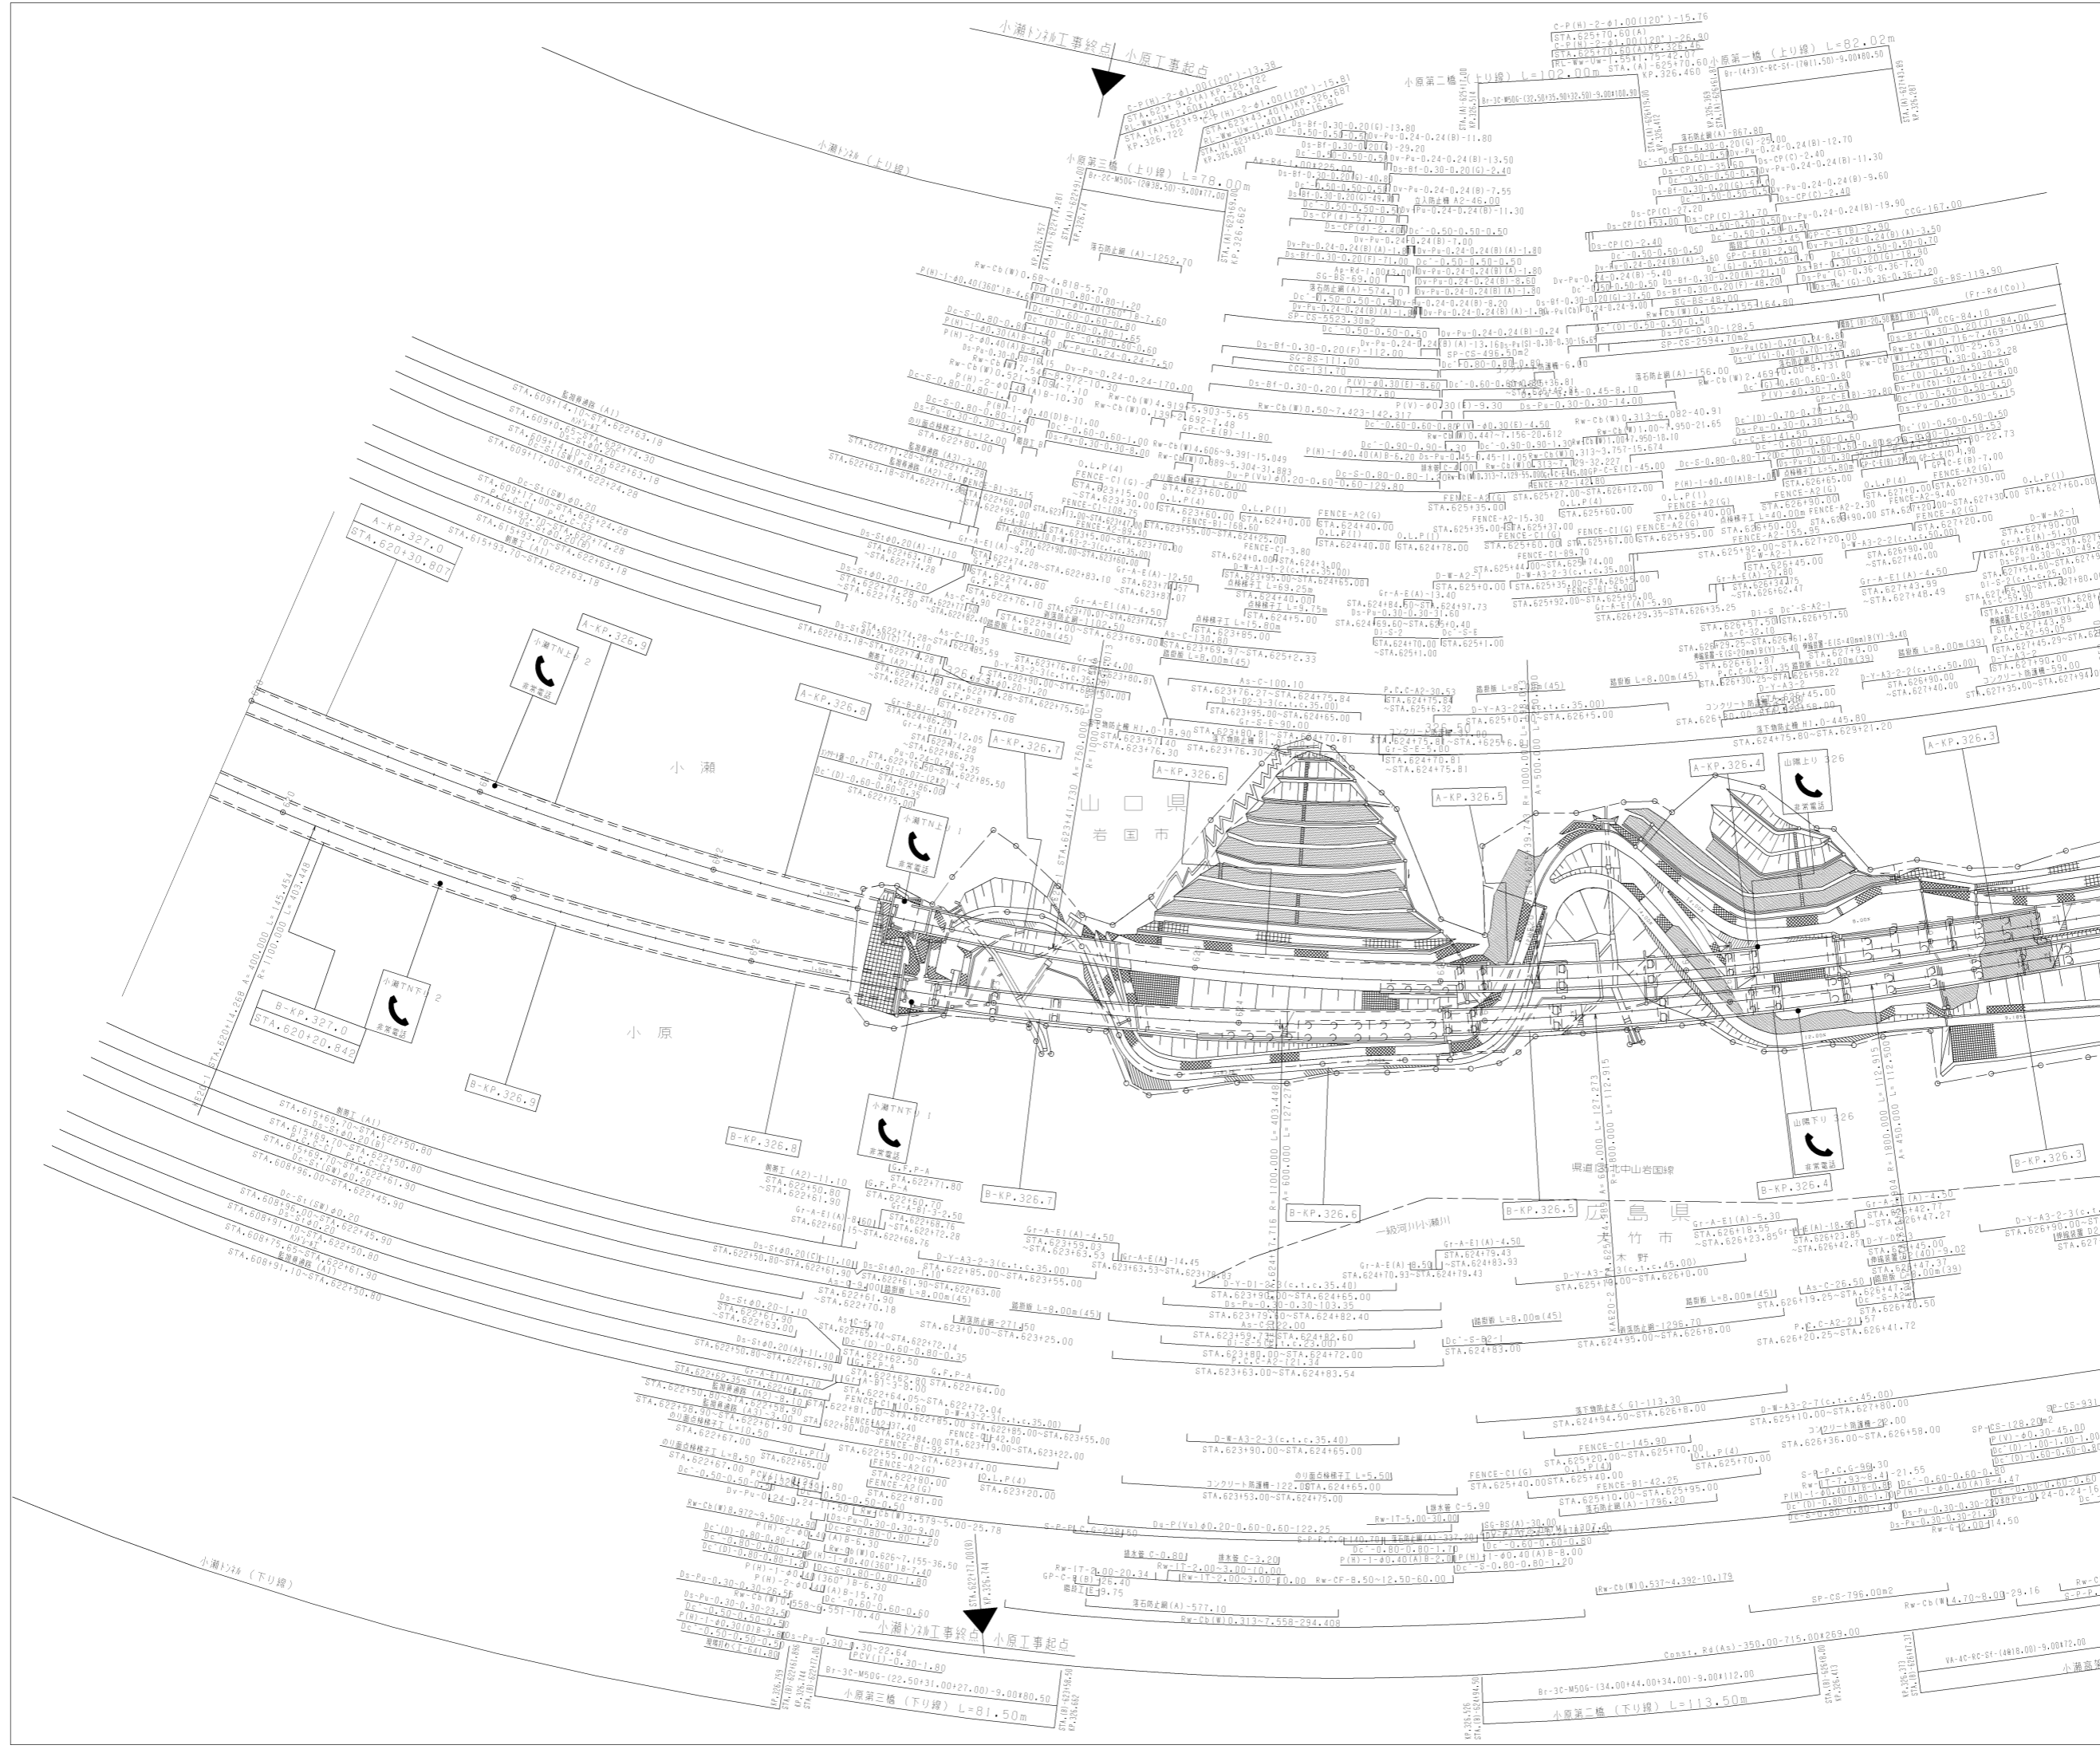

調整年月	適用
第6回	2018年3月
第7回	2021年03月
第8回	2022年03月


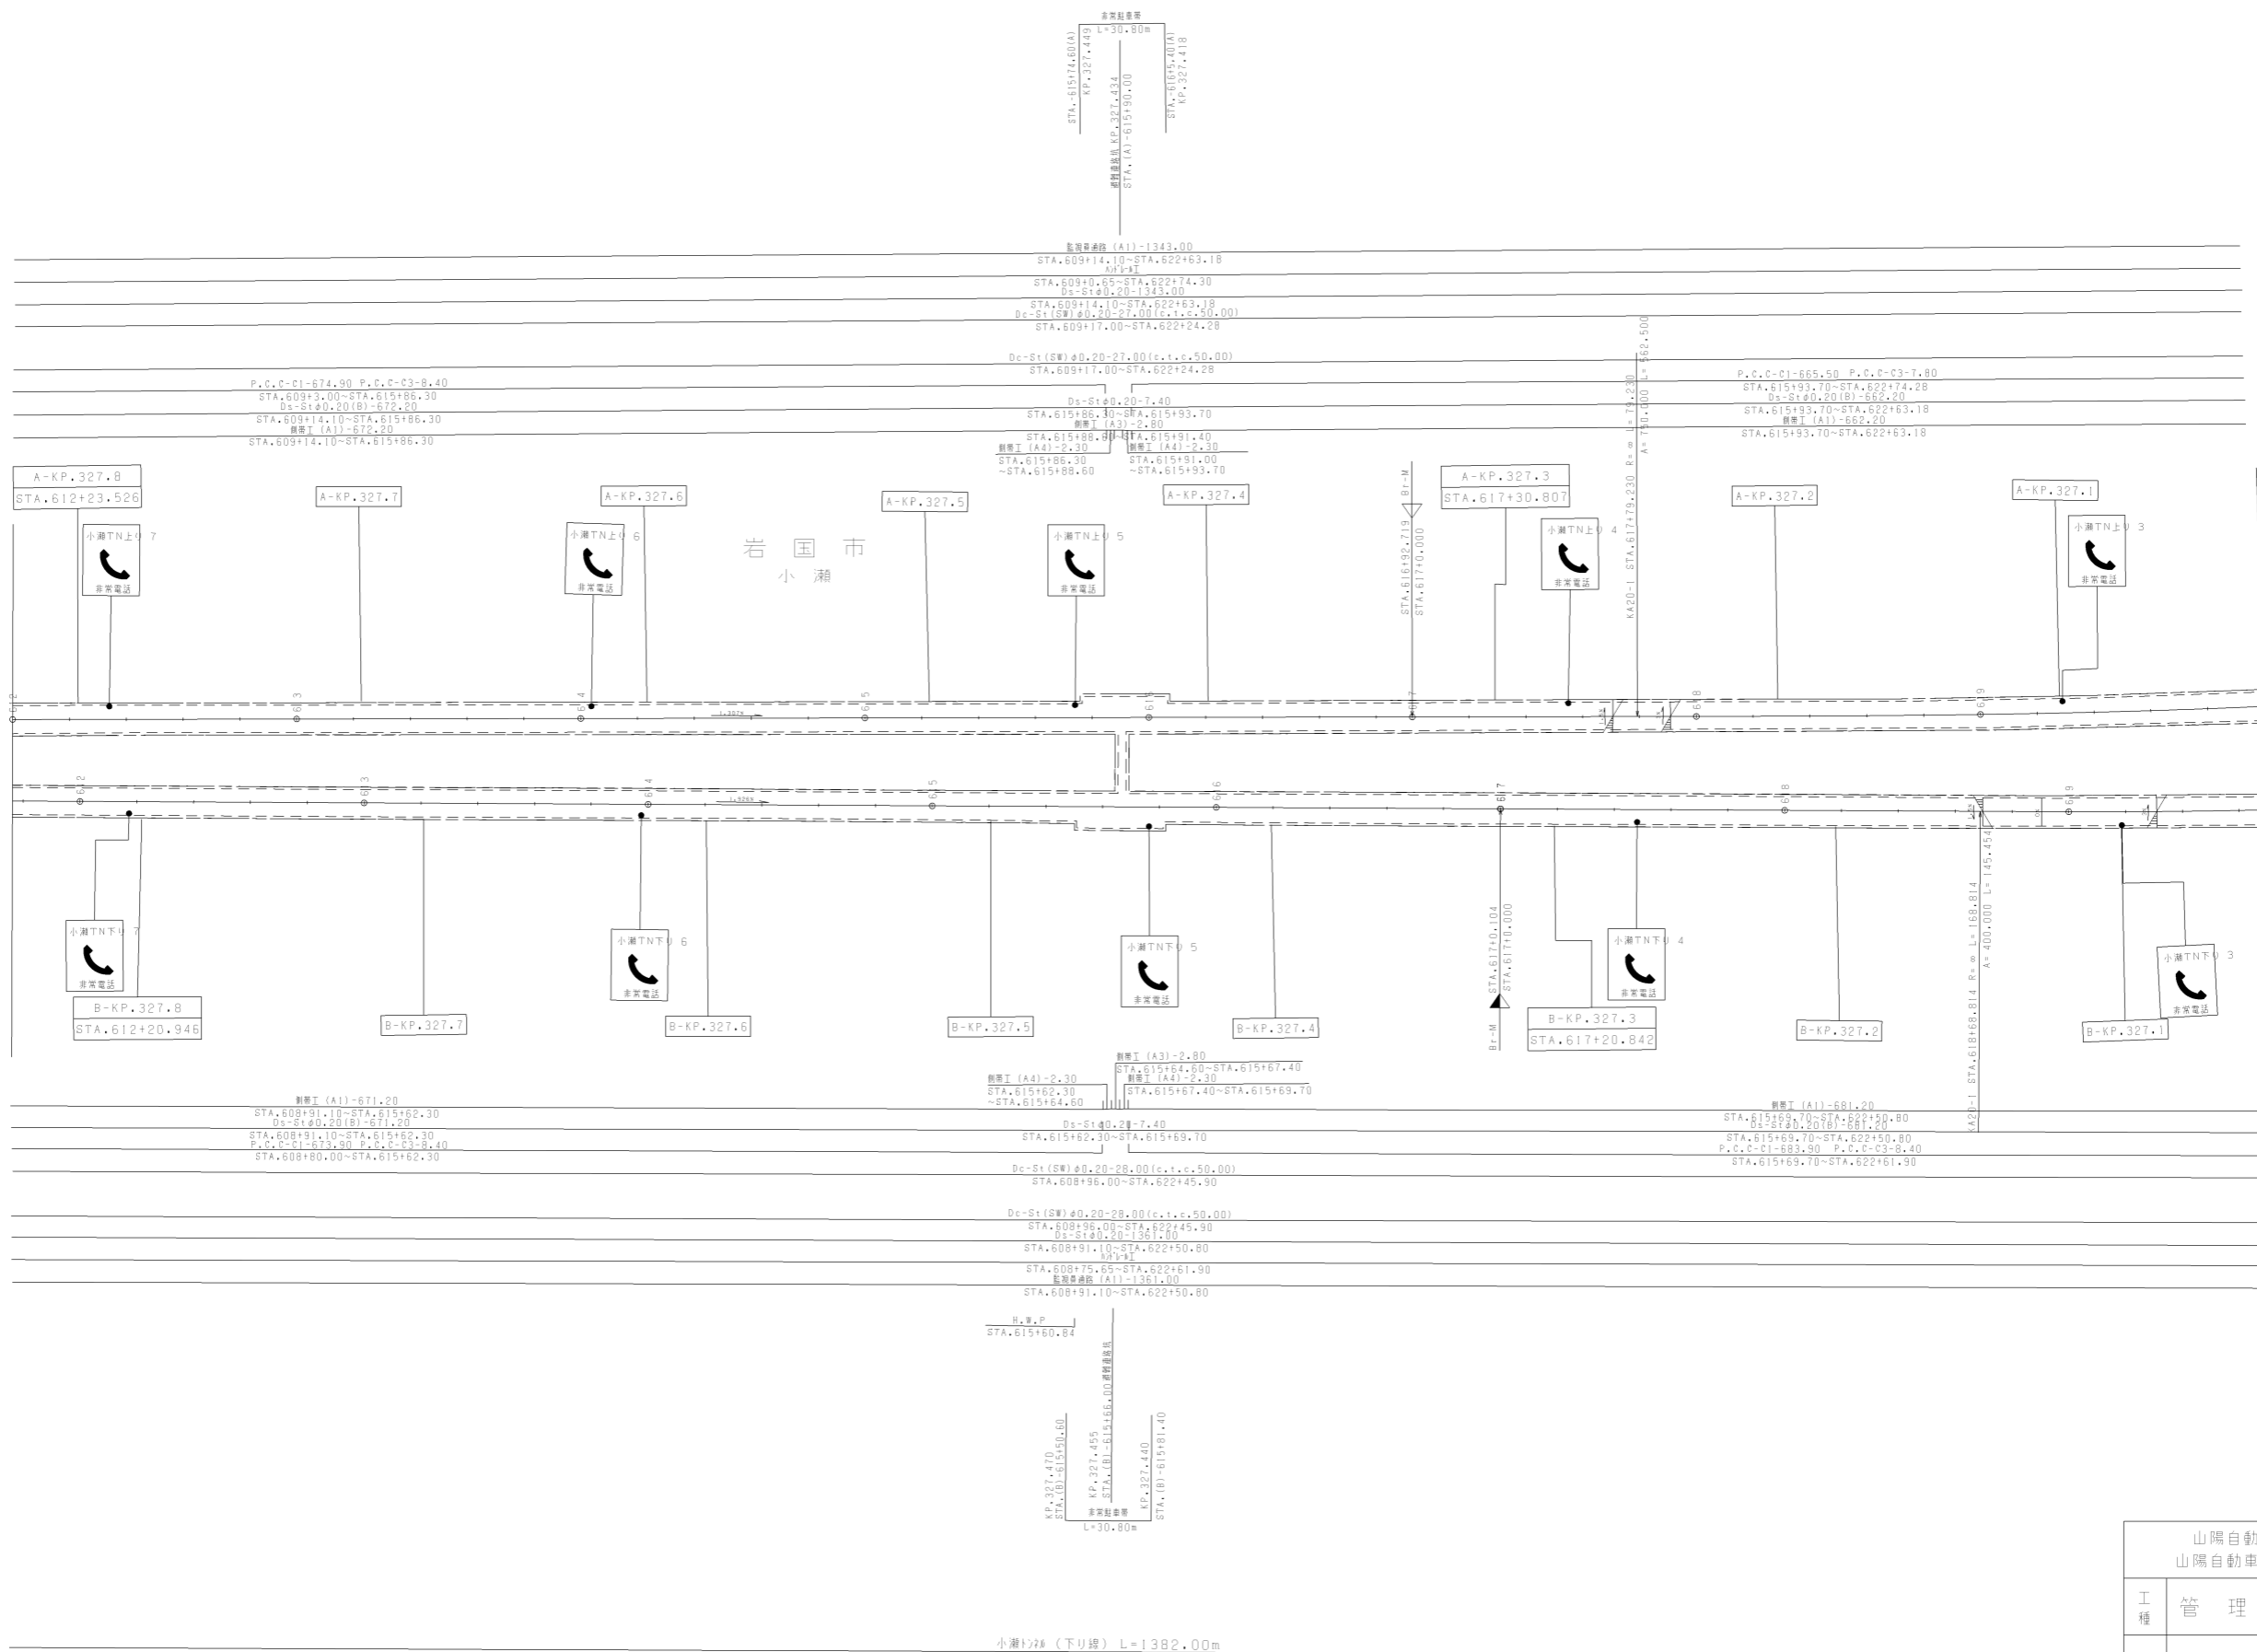

調整年月	適用
第2回 2016年3月	
第3回 2017年3月	
第4回 2018年3月	

山陽自動車道吹田山口線 山陽自動車道(大竹~岩国)			
工種	管理用平面図		
名称	KP.327.824 ~ KP.327.030 STA.612+00 ~ STA.620+00	縮尺	1/1000
		頁数	5 / 11
西日本高速道路(株)中国支社			

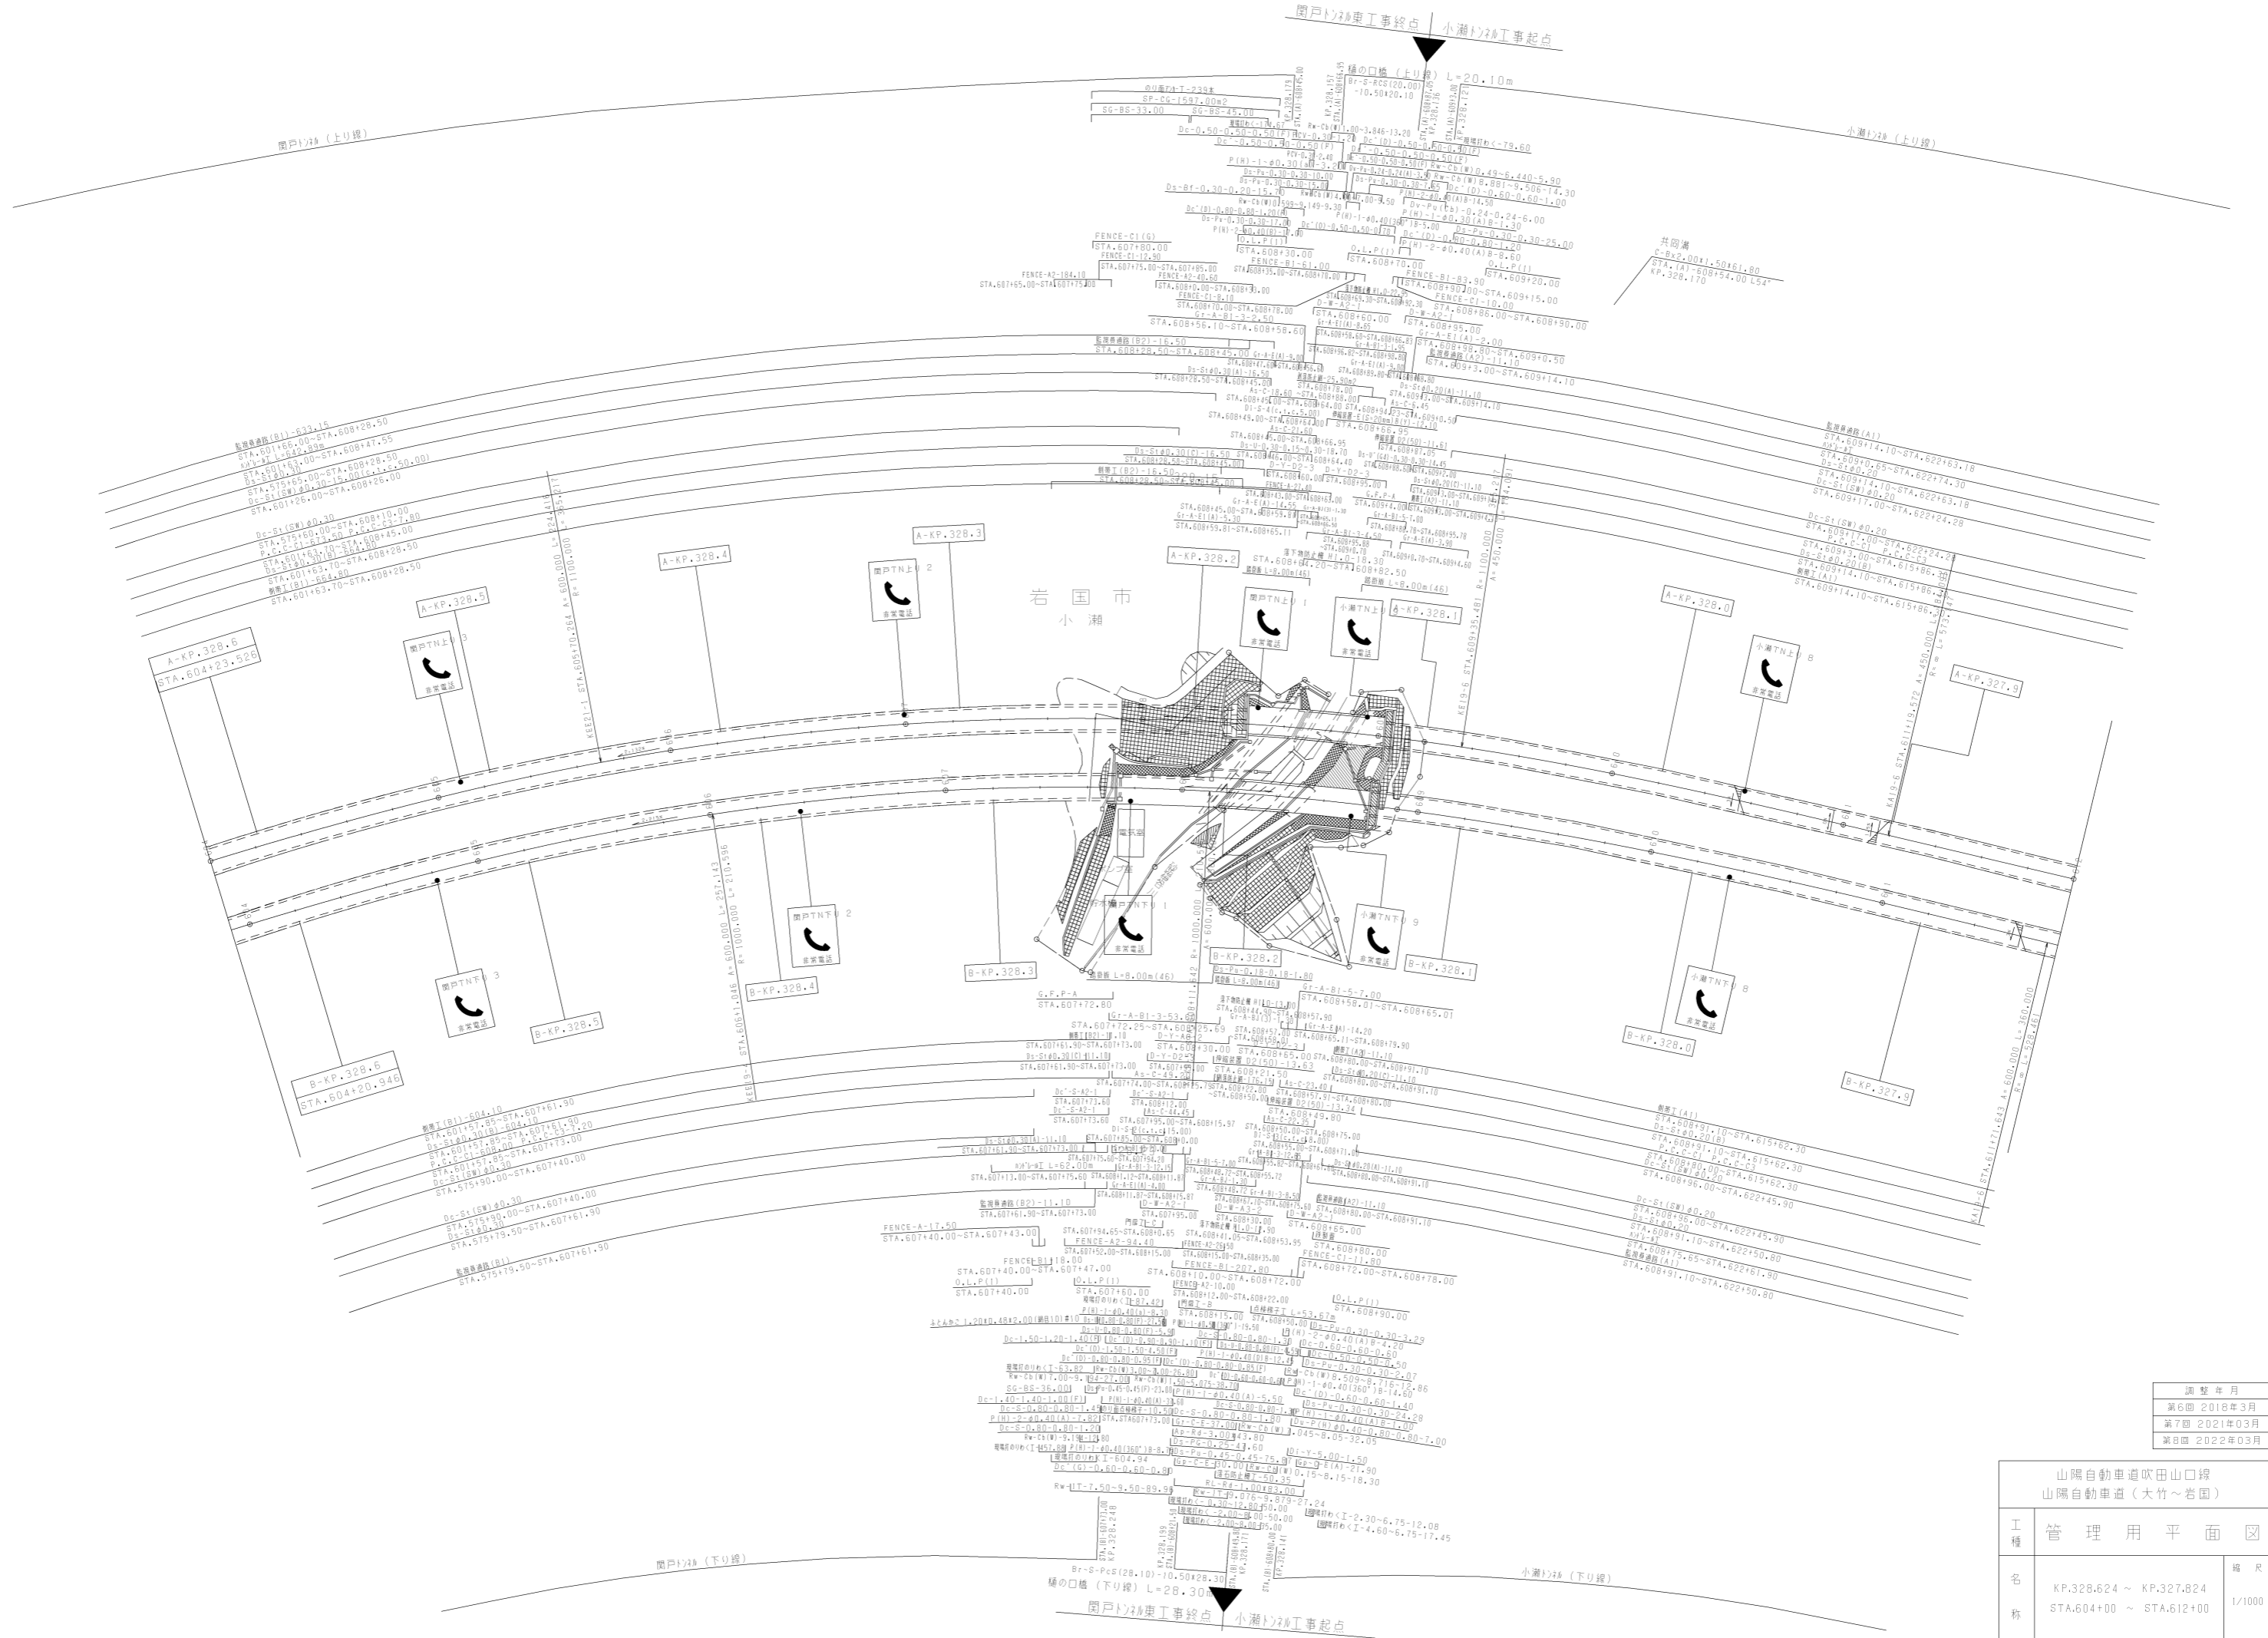

山陽自動車道吹田山口線 山陽自動車道(大竹~岩国)		
工種	管理用平面図	
名称	KP.328.624 ~ KP.327.824 STA.604+00 ~ STA.612+00	縮尺 1/1000
		6 11
西日本高速道路(株)中国支社		

閉戸1)2# (上り線) L=3325.00m

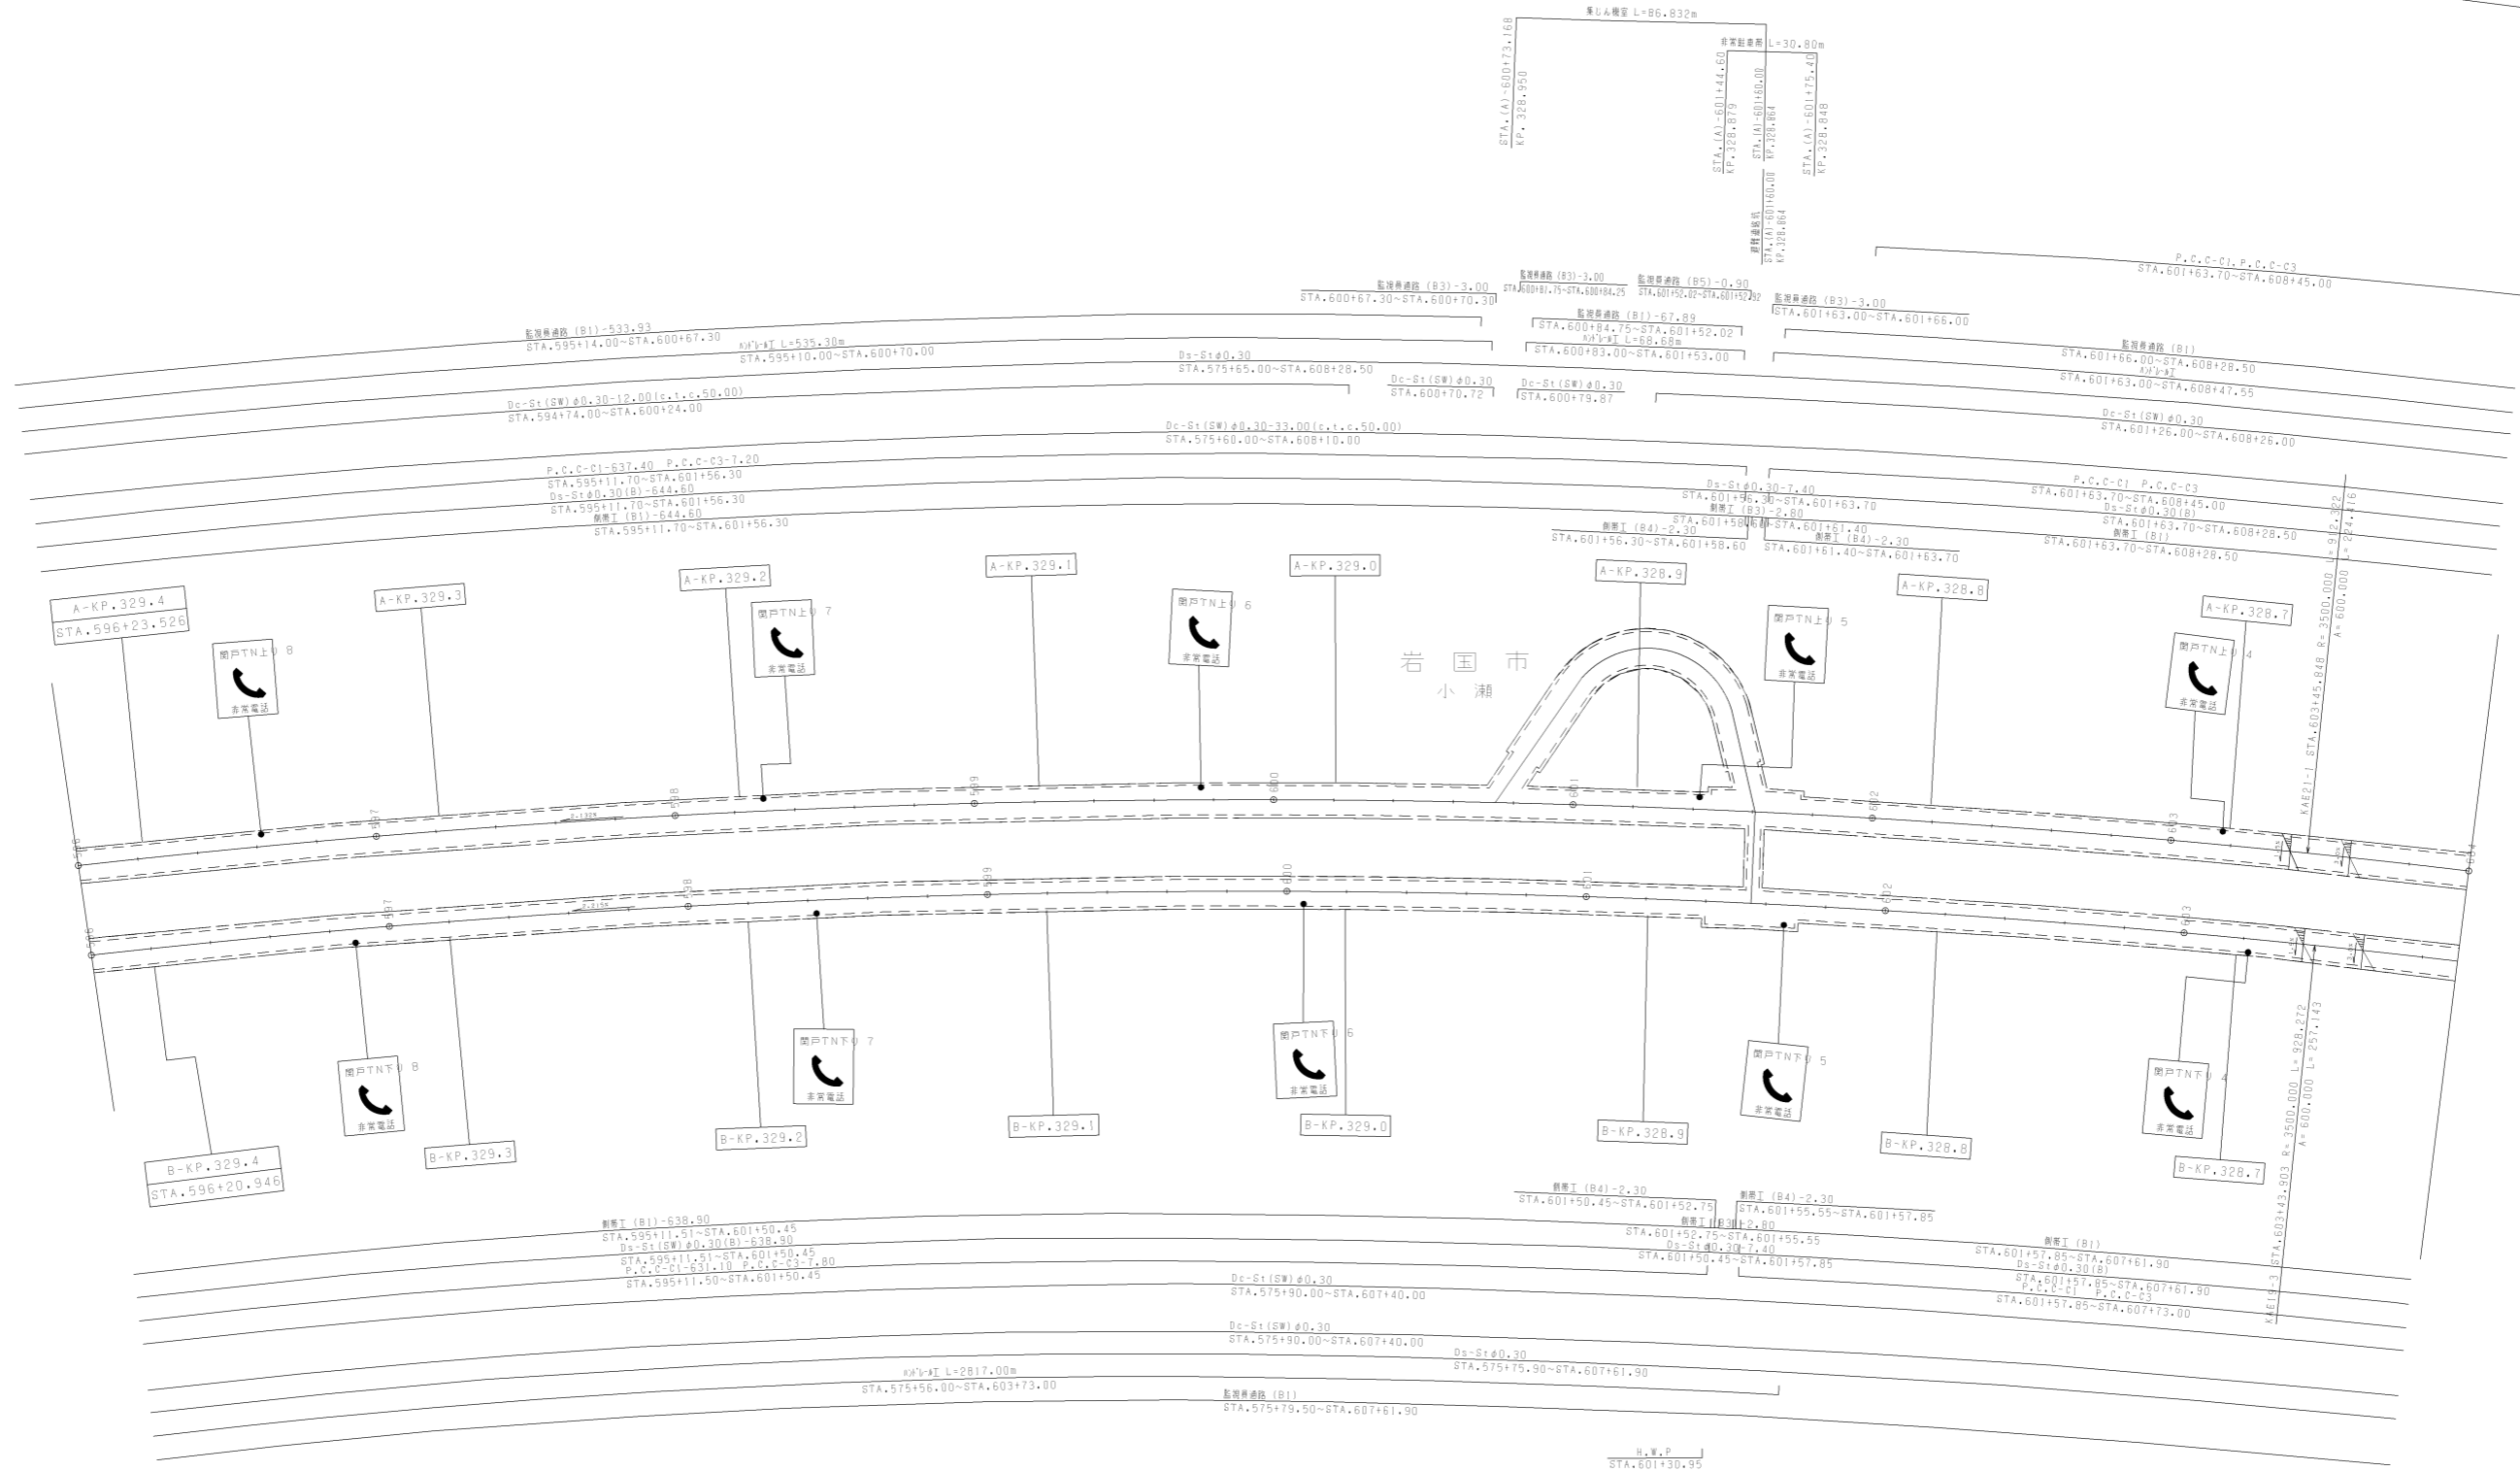

閉戸1)2# (下り線) L=3217.00m

調整年月	適用
第2回 2016年3月	
第3回 2017年3月	
第4回 2018年3月	


山陽自動車道吹田山口線 山陽自動車道(大竹~岩国)		
工種	管理用平面図	
名称	KP.329.424 ~ KP.328.624 STA.596+00 ~ STA.604+00	縮尺 1/1000 7 11
西日本高速道路(株)中国支社		

関戸トンネル西工事終点 関戸トンネル東工事起点

関戸トンネル(上り線) L=3325.00m

関戸トンネル(下り線) L=3217.00m

関戸トンネル西工事終点 関戸トンネル東工事起点



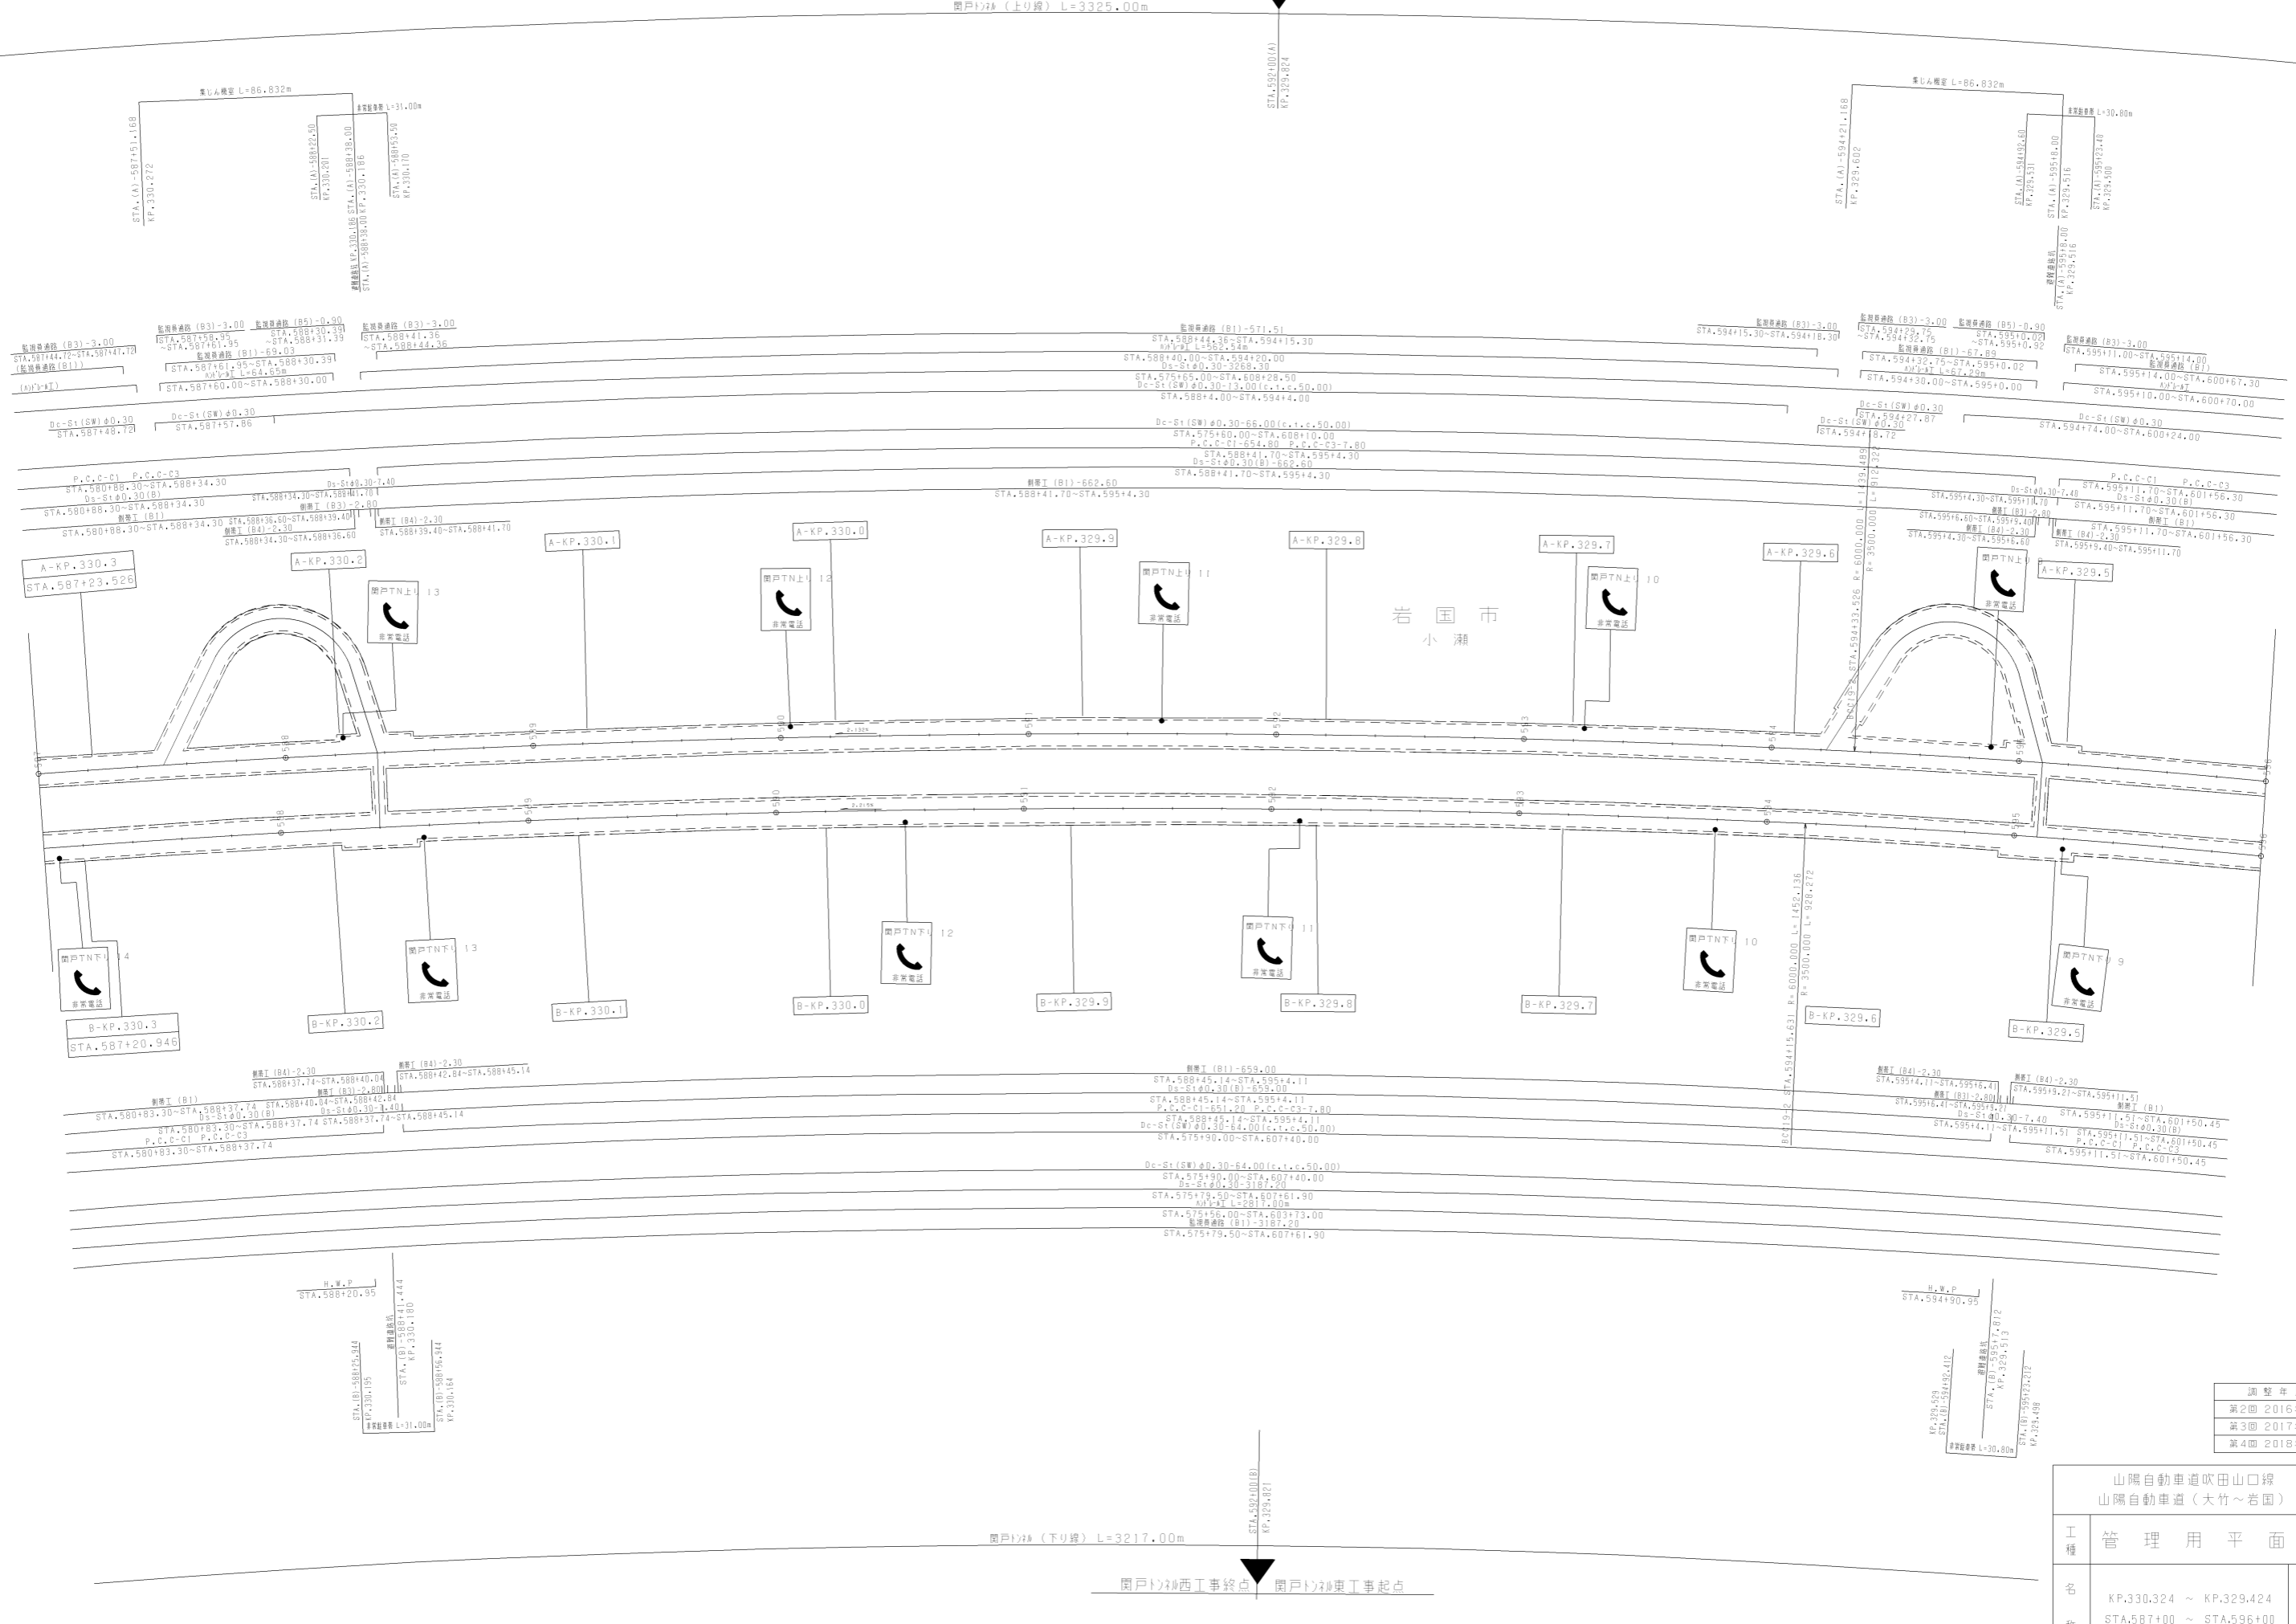


調整年月	適用
第2回 2016年3月	—
第3回 2017年3月	—
第4回 2018年3月	—

山陽自動車道吹田山口線 山陽自動車道(大竹~岩国)		—
工種	管理用平面図	—
名称	KP.330.324 ~ KP.329.424 STA.587+00 ~ STA.596+00	縮尺 1/1000
		8 11

西日本高速道路(株)中国支社

開戸ノ線 (上り線) L=3325.00m

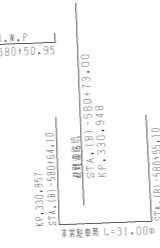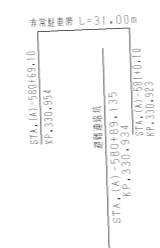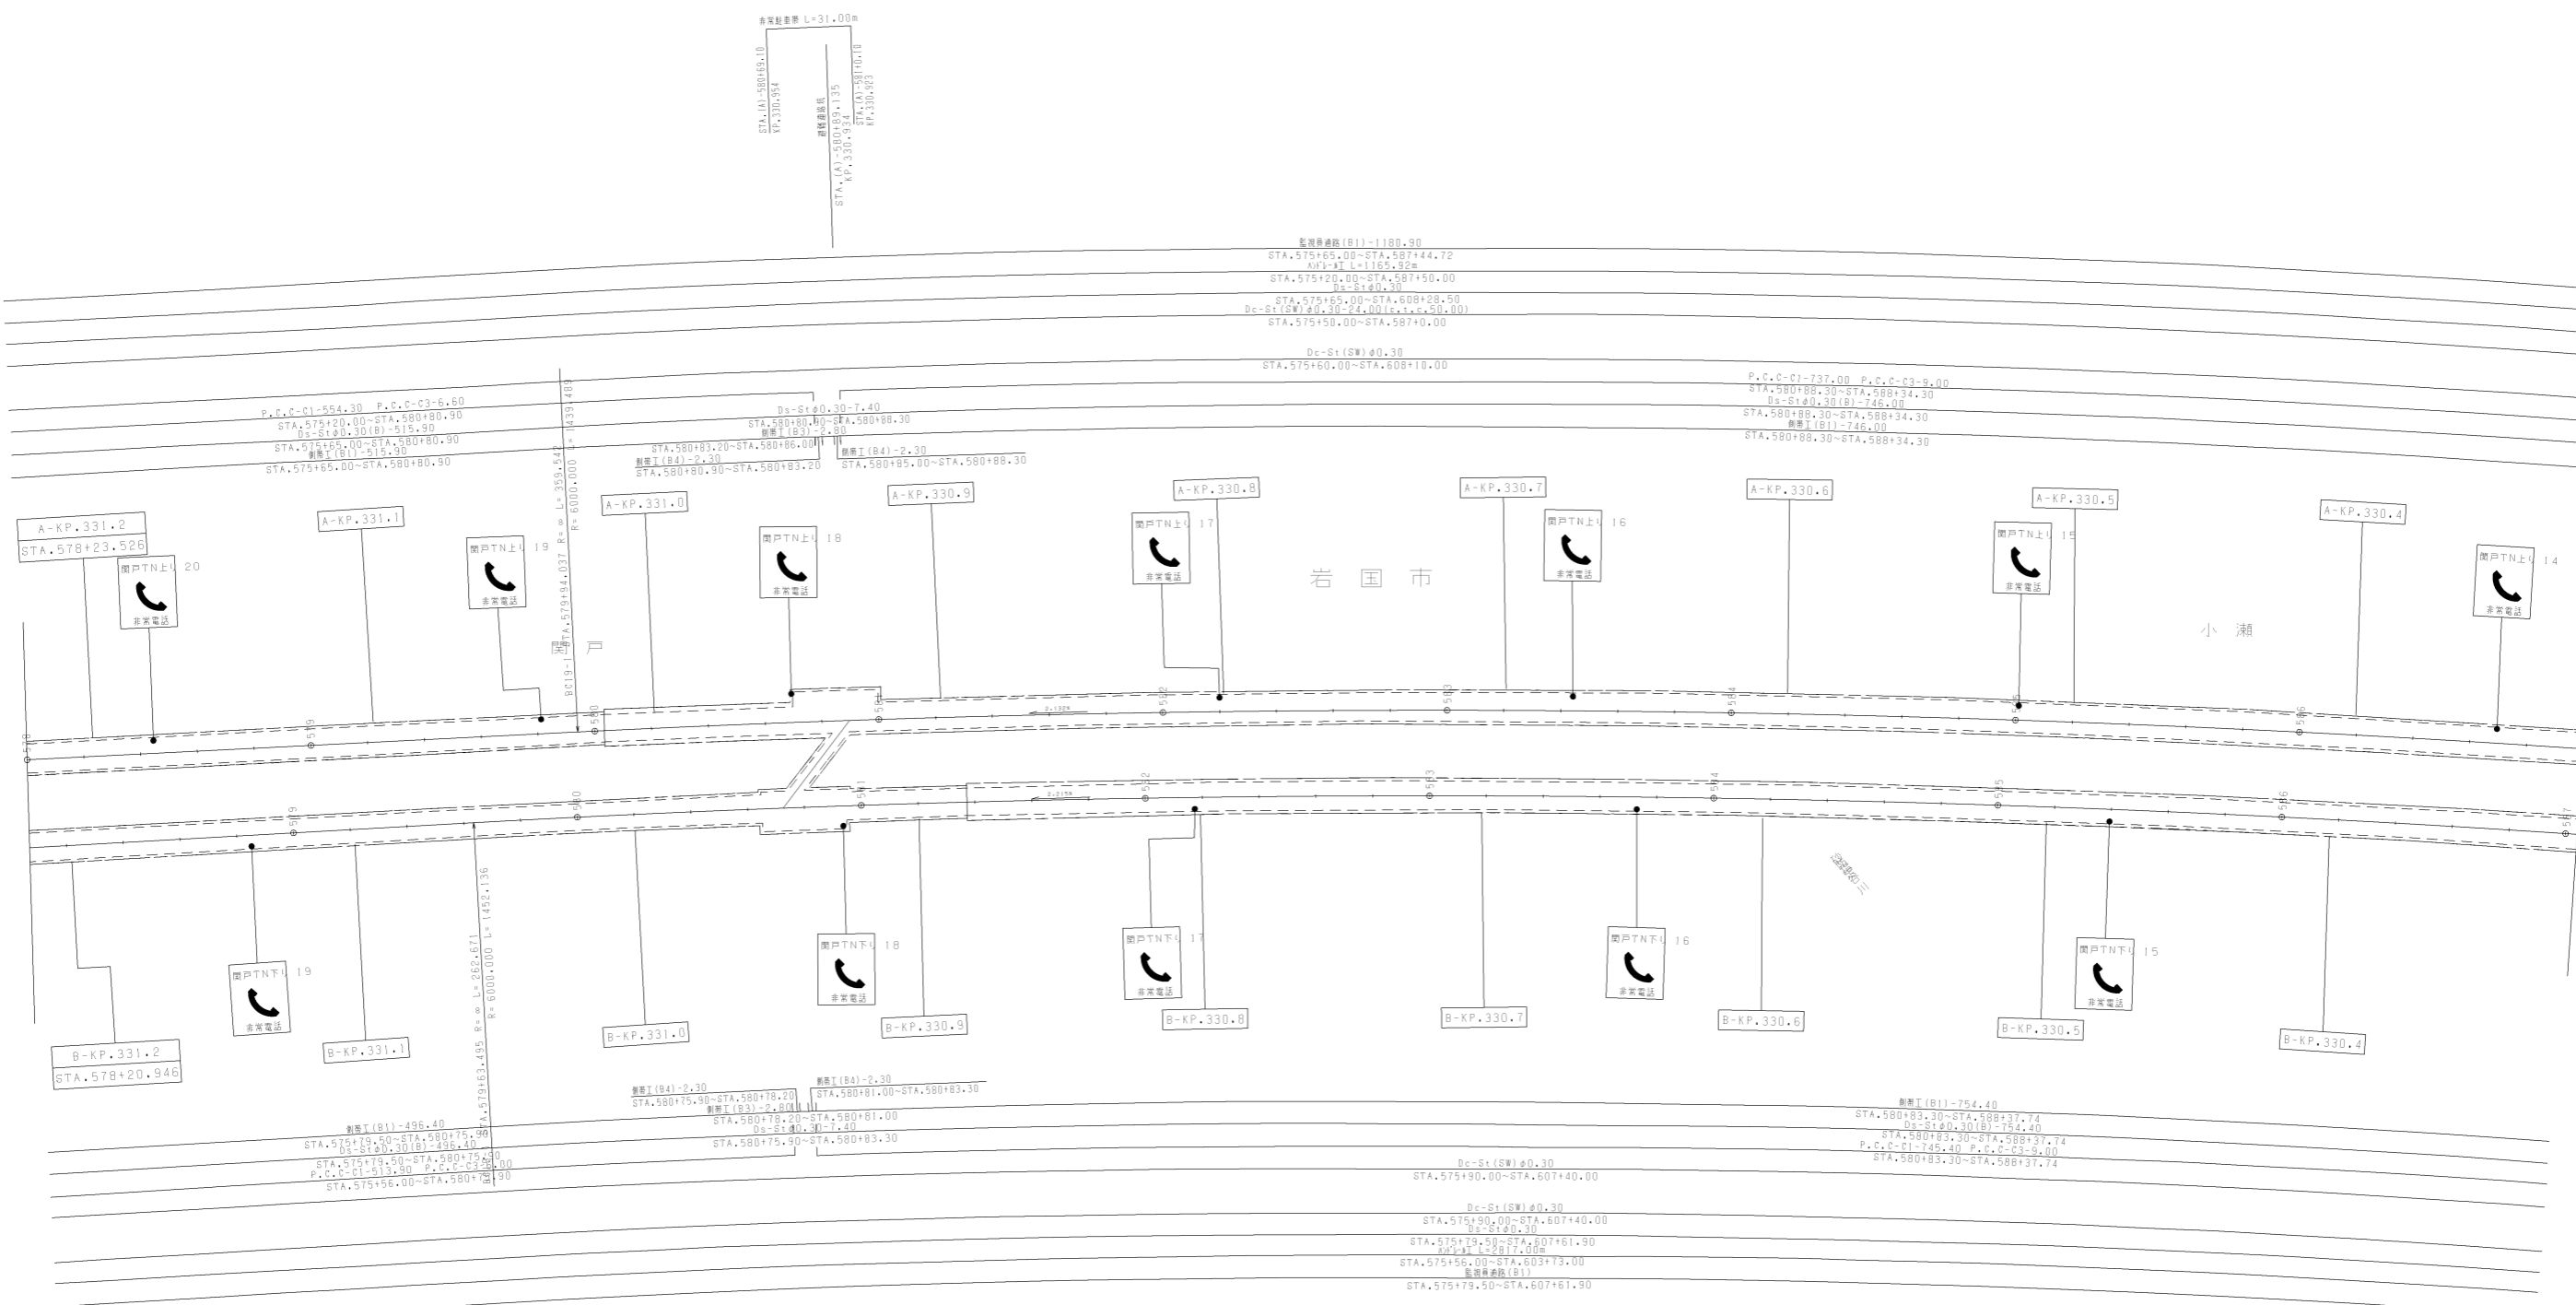

調整年月	適用
第2回 2016年3月	
第3回 2017年3月	
第4回 2018年3月	

山陽自動車道吹田山口線 山陽自動車道(大竹~岩国)		—	
工種	管理用平面図	—	
名称	KP.331.224 ~ KP.330.324 STA.578+00 ~ STA.587+00	縮尺 1/1000	9 11
西日本高速道路(株)中国支社			


開戸ノ線 (下り線) L=3217.00m

山陽自動車道(若国~大竹)完成図作成終点
岩国舗装工事終点

調整年月	適用
第1回 2006年3月	
第2回 2009年3月	

山陽自動車道吹田山口線 山陽自動車道(大竹~若国)	
工種	管理用平面図
名称	KP.333.260 ~ KP.332.024 STA.558+00 ~ STA.570+00
縮尺	1/1000
冊数	1/1
西日本高速道路(株)中国支社	

巻面1/1 L=990.000

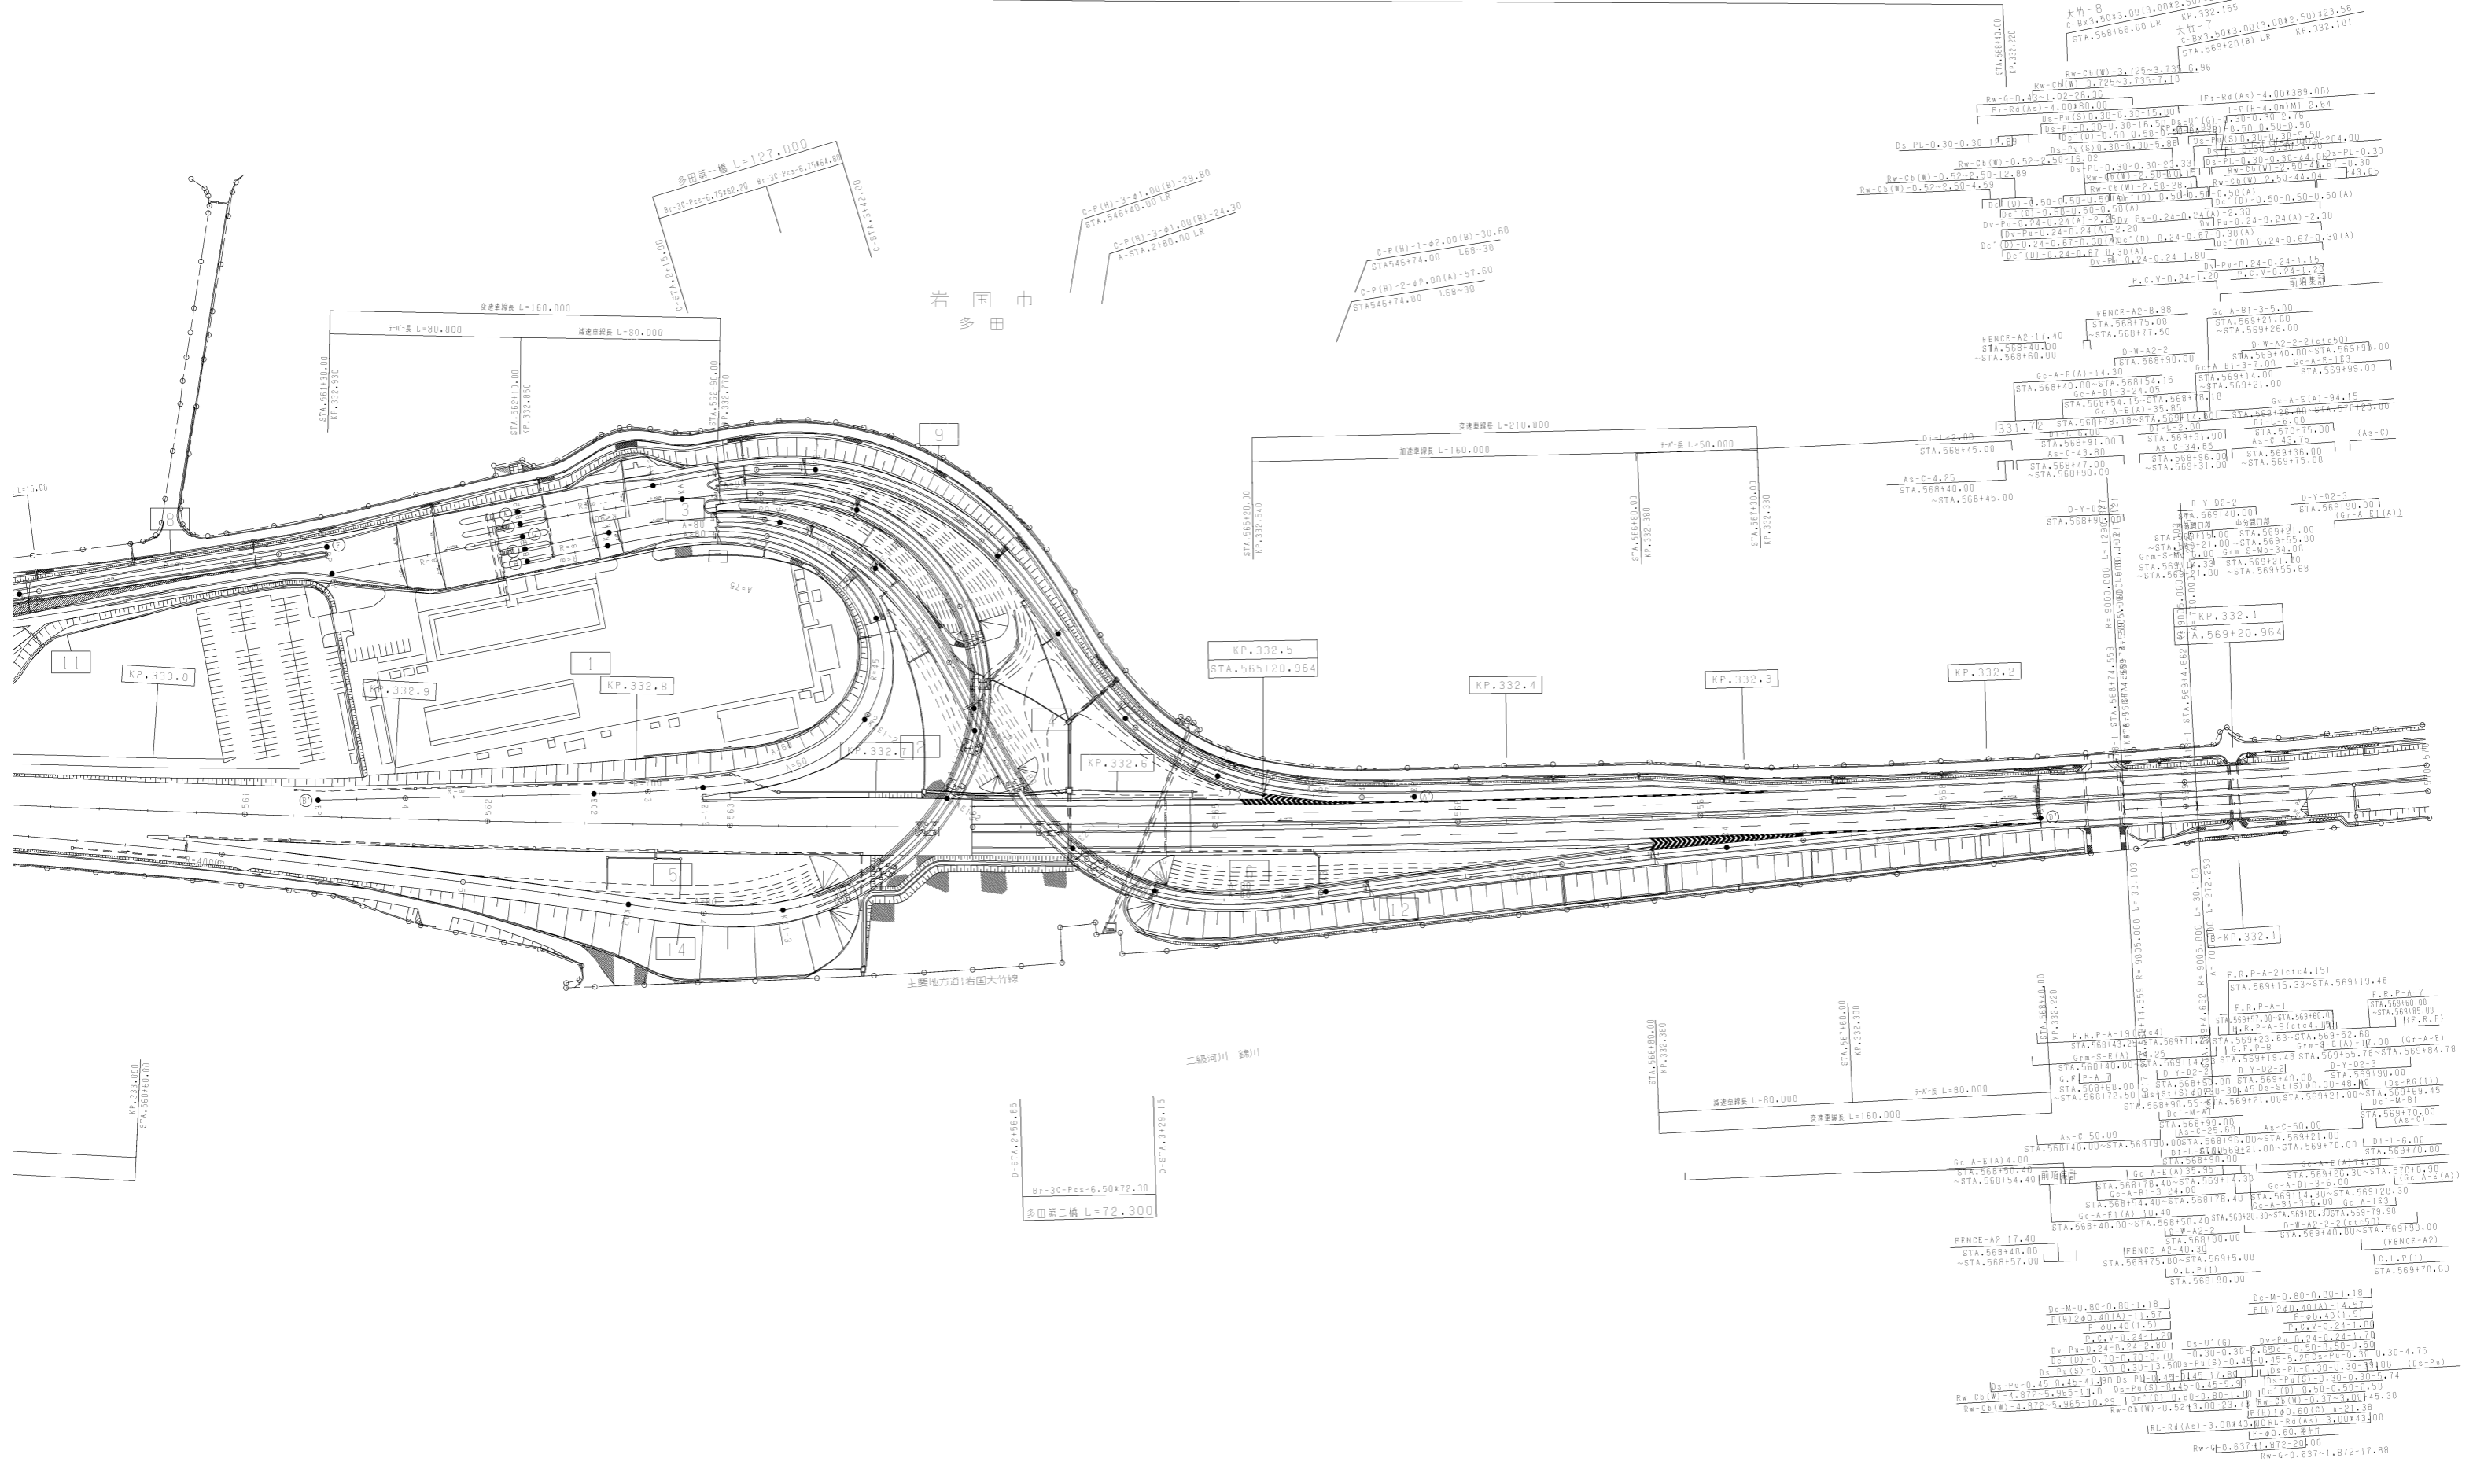

岩国市
多田

二級河川 鏡川

主要地方道1若国大竹線

KP.333.0

KP.332.9

KP.332.8

KP.332.7

KP.332.6

KP.332.5

KP.332.4

KP.332.3

KP.332.2

KP.332.1

KP.332.1

KP.333.000


山陽自動車道(岩国~玖珂)完成図作成終点
岩国舗装工事終点

城山土木工事終点

STA.553460.00
KP.332.700

STA.55447.00
KP.332.853

右面のP+H/L=990.000

多田第一橋 L=127.000
Br-3C-Pcs-6.75162.28 Br-3C-Pcs-6.75164.81
C-STA.2+15.00 C-STA.2+25.00

C-P(H)-3-#1.00(B)-29.90
STA.546+40.00 LR
C-P(H)-3-#1.00(B)-24.30
A-STA.2+80.00 LR

C-P(H)-1-#2.00(B)-30.60
STA.546+74.00 L68-30
C-P(H)-2-#2.00(A)-57.60
STA.546+74.00 L68-30

岩国市
多田

変遷車線長 L=160.000
+K-長 L=80.000 減速車線長 L=80.000

変遷車線長 L=210.000
加速車線長 L=160.000 +K-長 L=50.000

D-W-A2-1
STA.558+40.00
Gr-A-E-64.00
STA.557485.50
~STA.558+50.00
As-C-126.35
STA.556+13.85
D-Y-D2-2 STA.558+50.00
STA.558+40.00

KP.333.2
STA.558+60.332

KP.333.1

KP.333.0

KP.332.9

KP.332.8

KP.332.7

KP.332.6

KP.332.5
STA.565+20.964

KP.332.4

KP.332.3

主要地方道1岩国大竹線

二級河川 錦川

STA.558+50.00
KP.333.210
+K-長 L=50.000
変遷車線長 L=210.000
STA.559+0.00
KP.333.160
F-P-P-#1(Cv.L.4.80)-43
STA.556+74.00~STA.558+50.00
Gr-m-S-E-100.80
STA.556+40.28~STA.558+50.00
B-Y-D2-2
STA.558+40.00
As-C-163.40
STA.558+87.94~STA.558+50.00

Gr-A-E-56.00
STA.557484.34
~STA.558+40.34
Gr-A-B-12.00
STA.55840.34
~STA.558+52.34

D-STA.2+55.85

Br-3C-Pcs-6.50+72.30
多田第二橋 L=72.300

D-STA.2+29.15

STA.566+80.00
KP.332.380

減速車線長 L=80.000
変遷車線長 L=160.000
STA.567460.00
KP.332.300


Bw
Bw-C5.1A

山陽自動車道(岩国~玖珂)完成図作成終点
岩国舗装工事終点

調整年月	適用
第1回 2006年3月	

山陽自動車道吹田山口線 山陽自動車道(岩国~玖珂)	
工種	管理用平面図
名称	KP.333.260 ~ KP.332.024 STA.558+00 ~ STA.570+00
縮尺	1/1000
頁数	1/21
西日本高速道路(株)中国支社	

巻面1/21 L=990.000

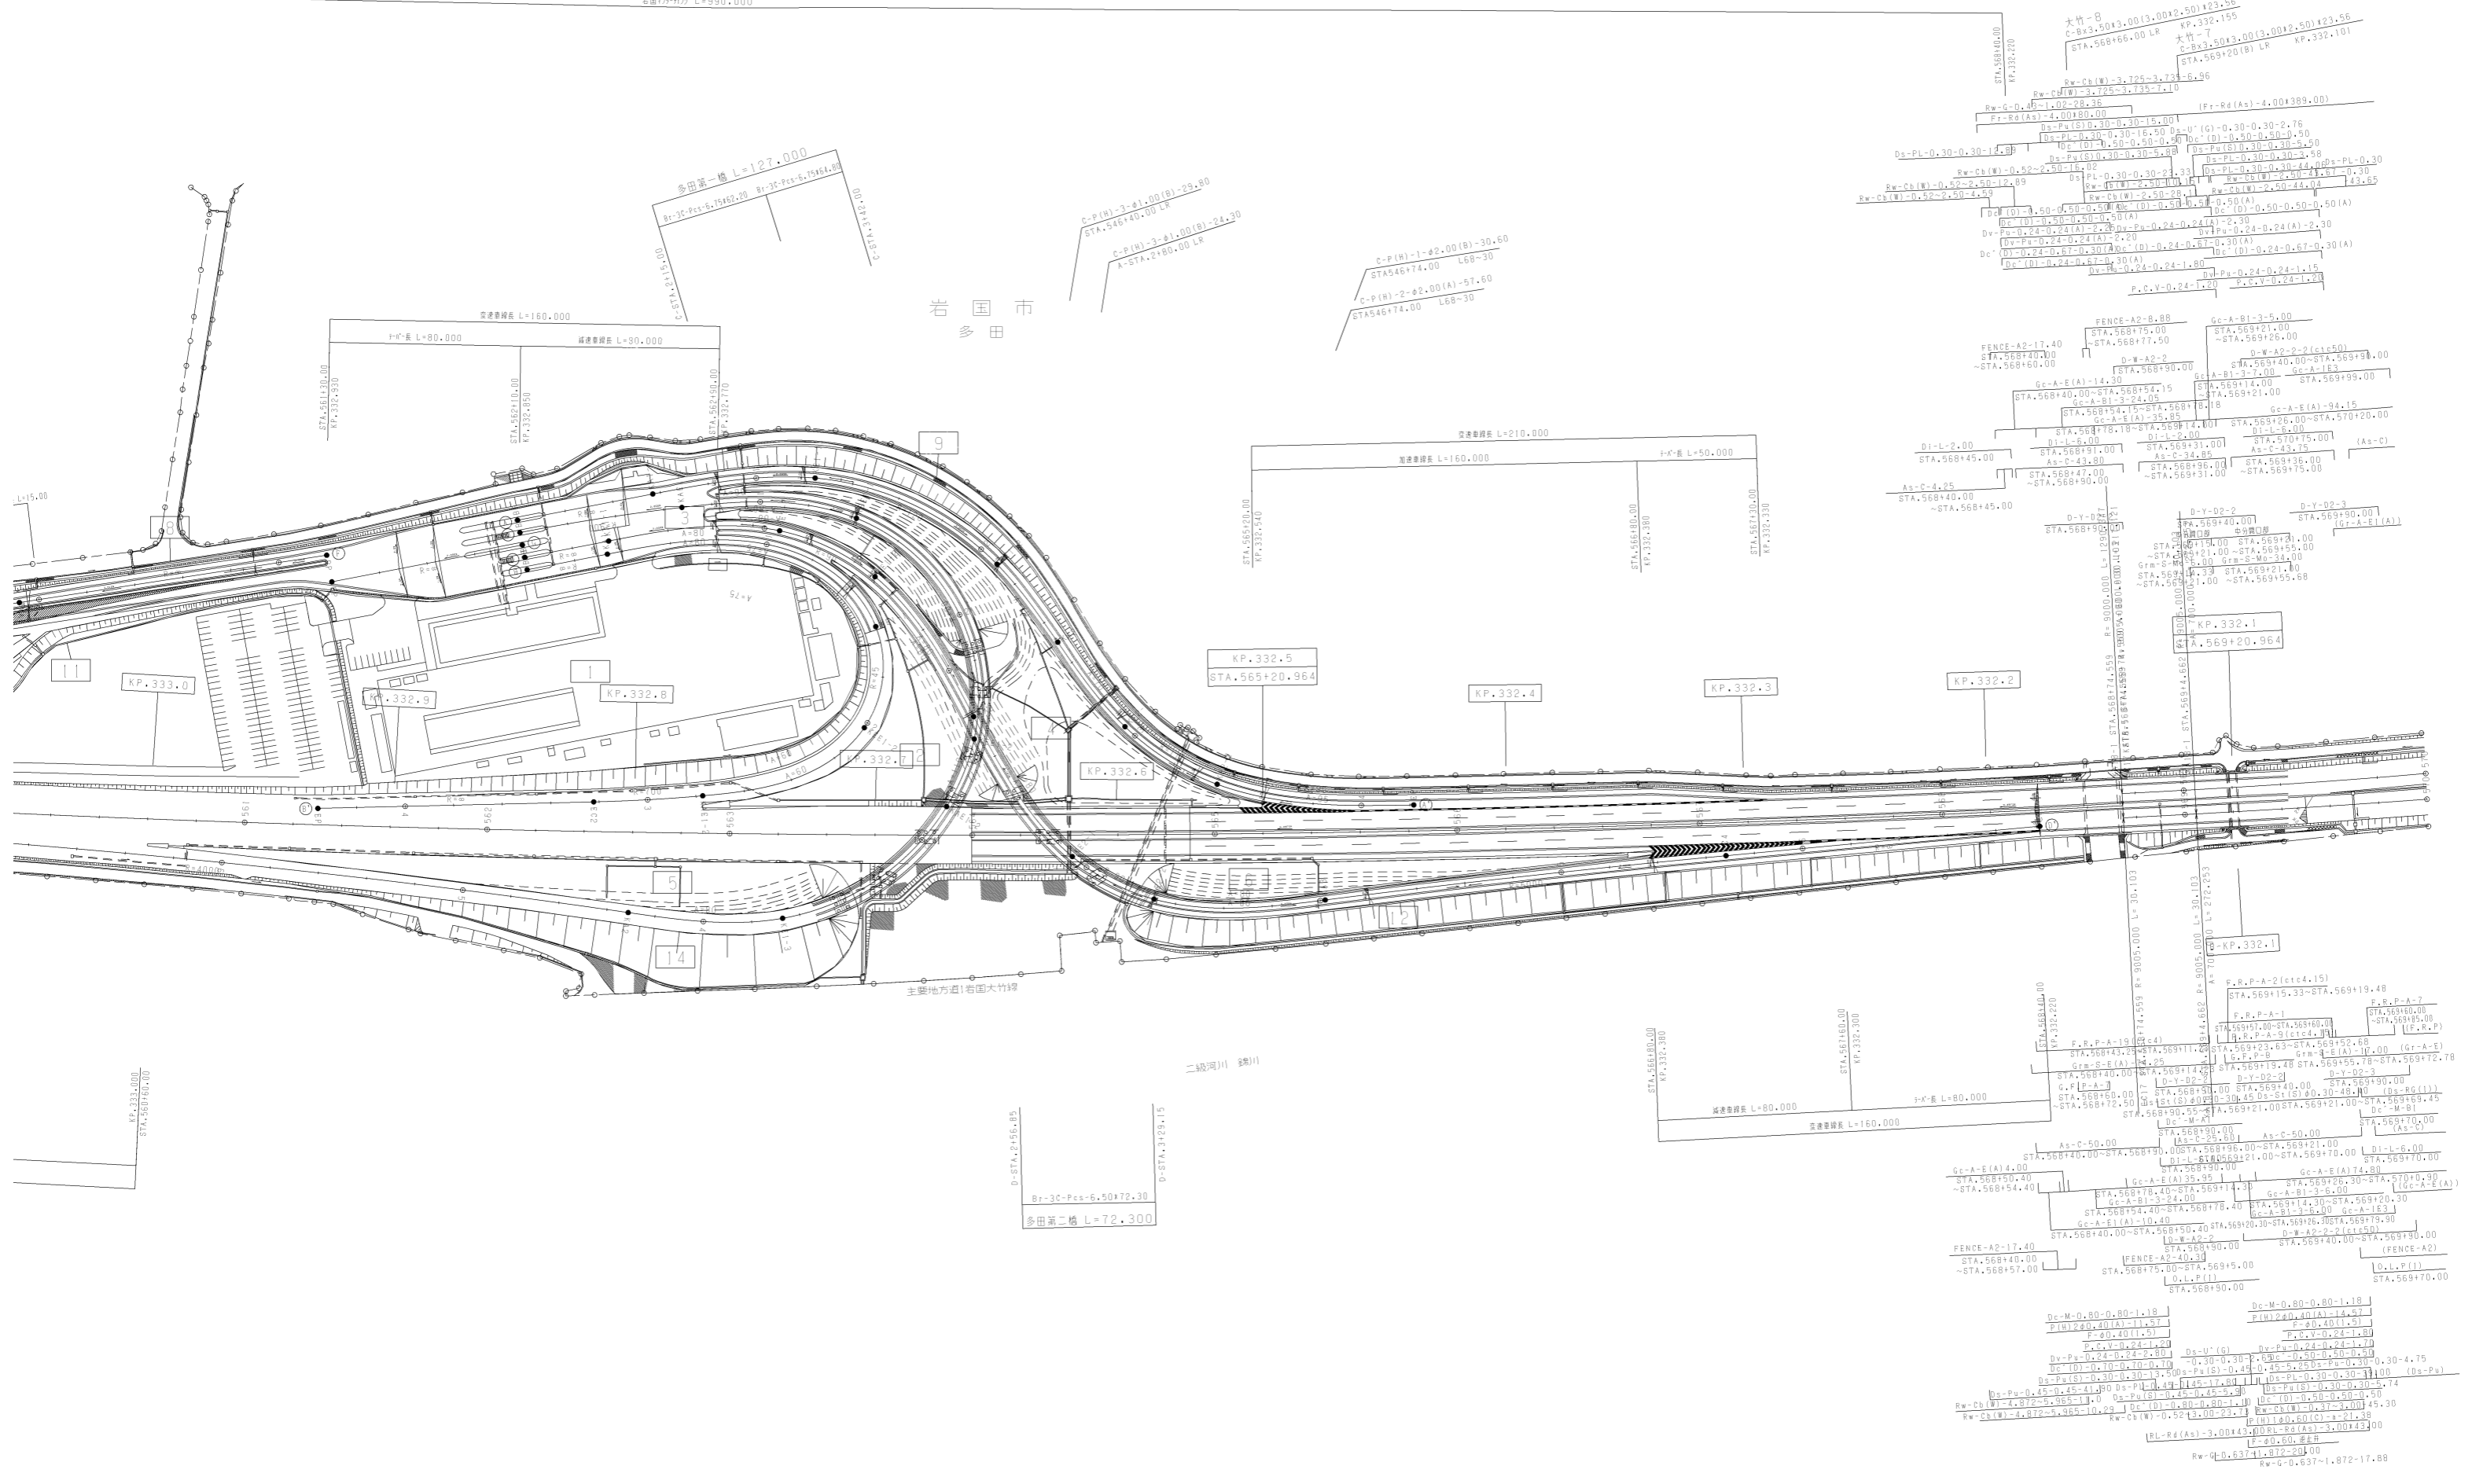

岩国市
多田

二級河川 鏡川

主要地方道1岩国大竹線

KP.333.0

KP.332.9

KP.332.8

KP.332.7

KP.332.6

KP.332.5
STA.565+20.964

KP.332.4

KP.332.3

KP.332.2

KP.332.1
A.569+20.964

KP.332.1


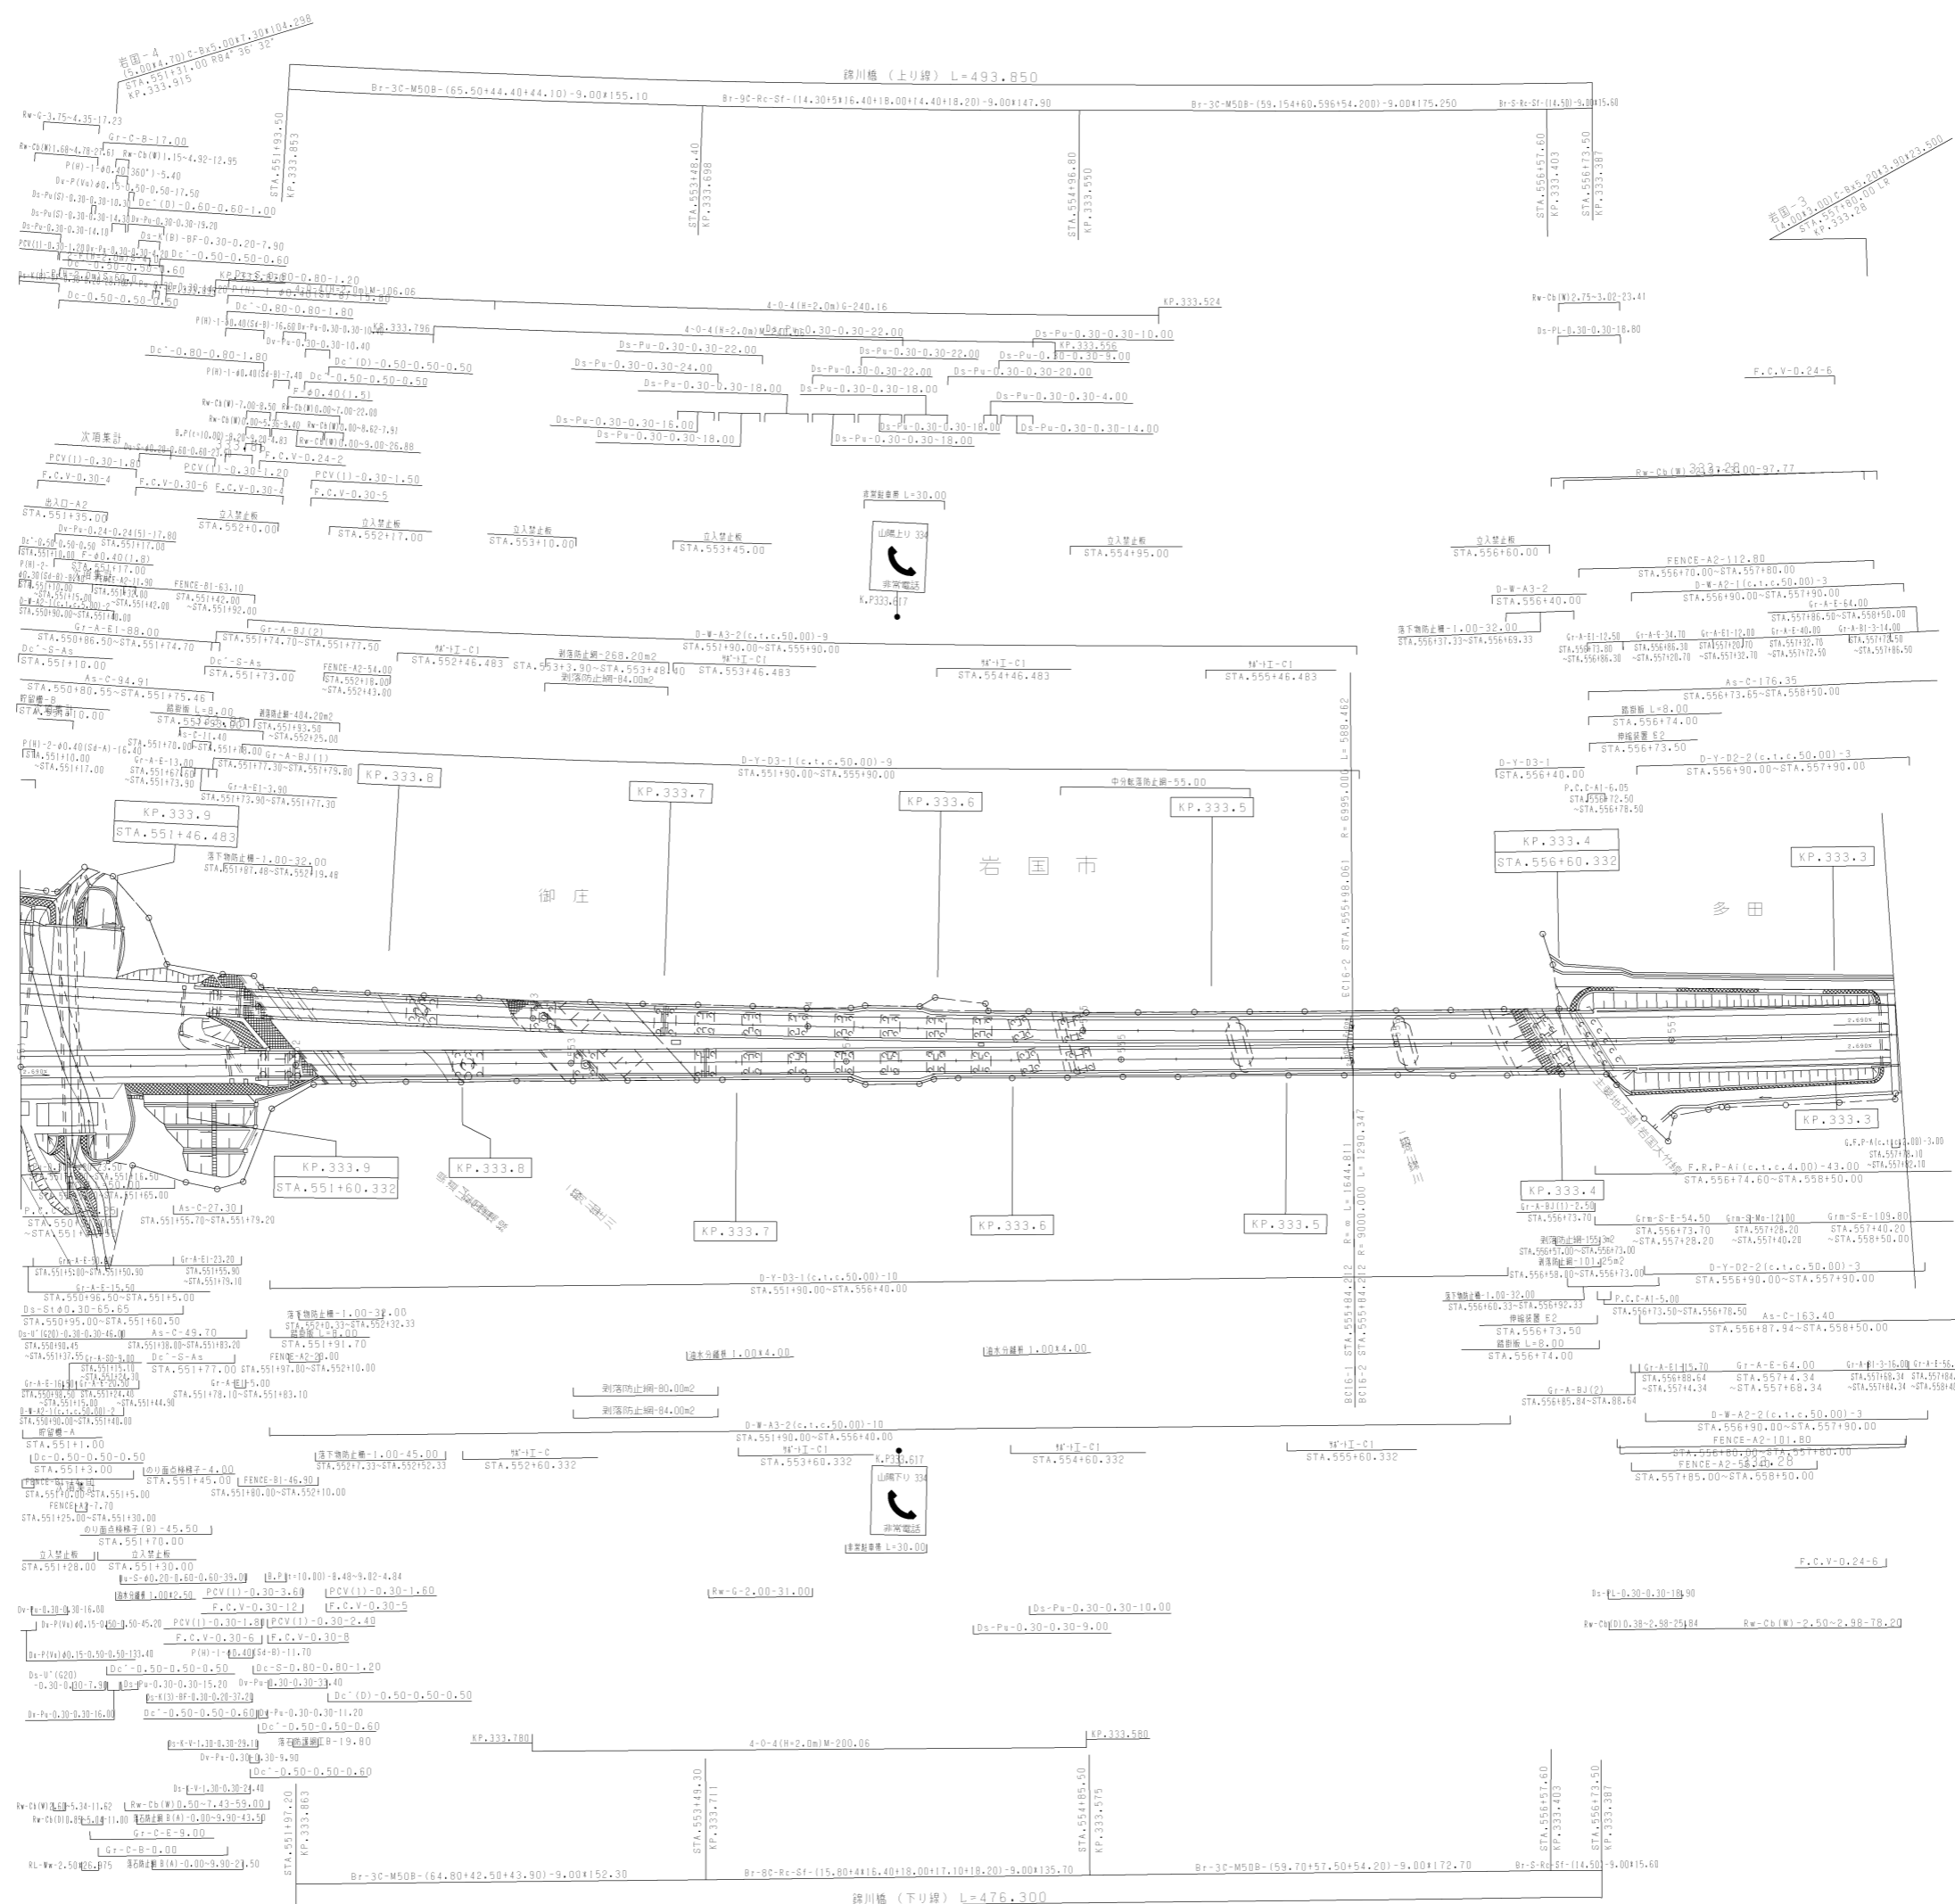


調整年月	適用
第9回 2020年03月	
第10回 2021年03月	
第11回 2022年03月	

山陽自動車道吹田山口線 山陽自動車道(岩国~玖珂)		
工種	管理用平面図	
名称	KP.333.960 ~ KP.333.260 STA.551+00 ~ STA.558+00	幅尺 1/1000 2 21
西日本高速道路(株)中国支社		

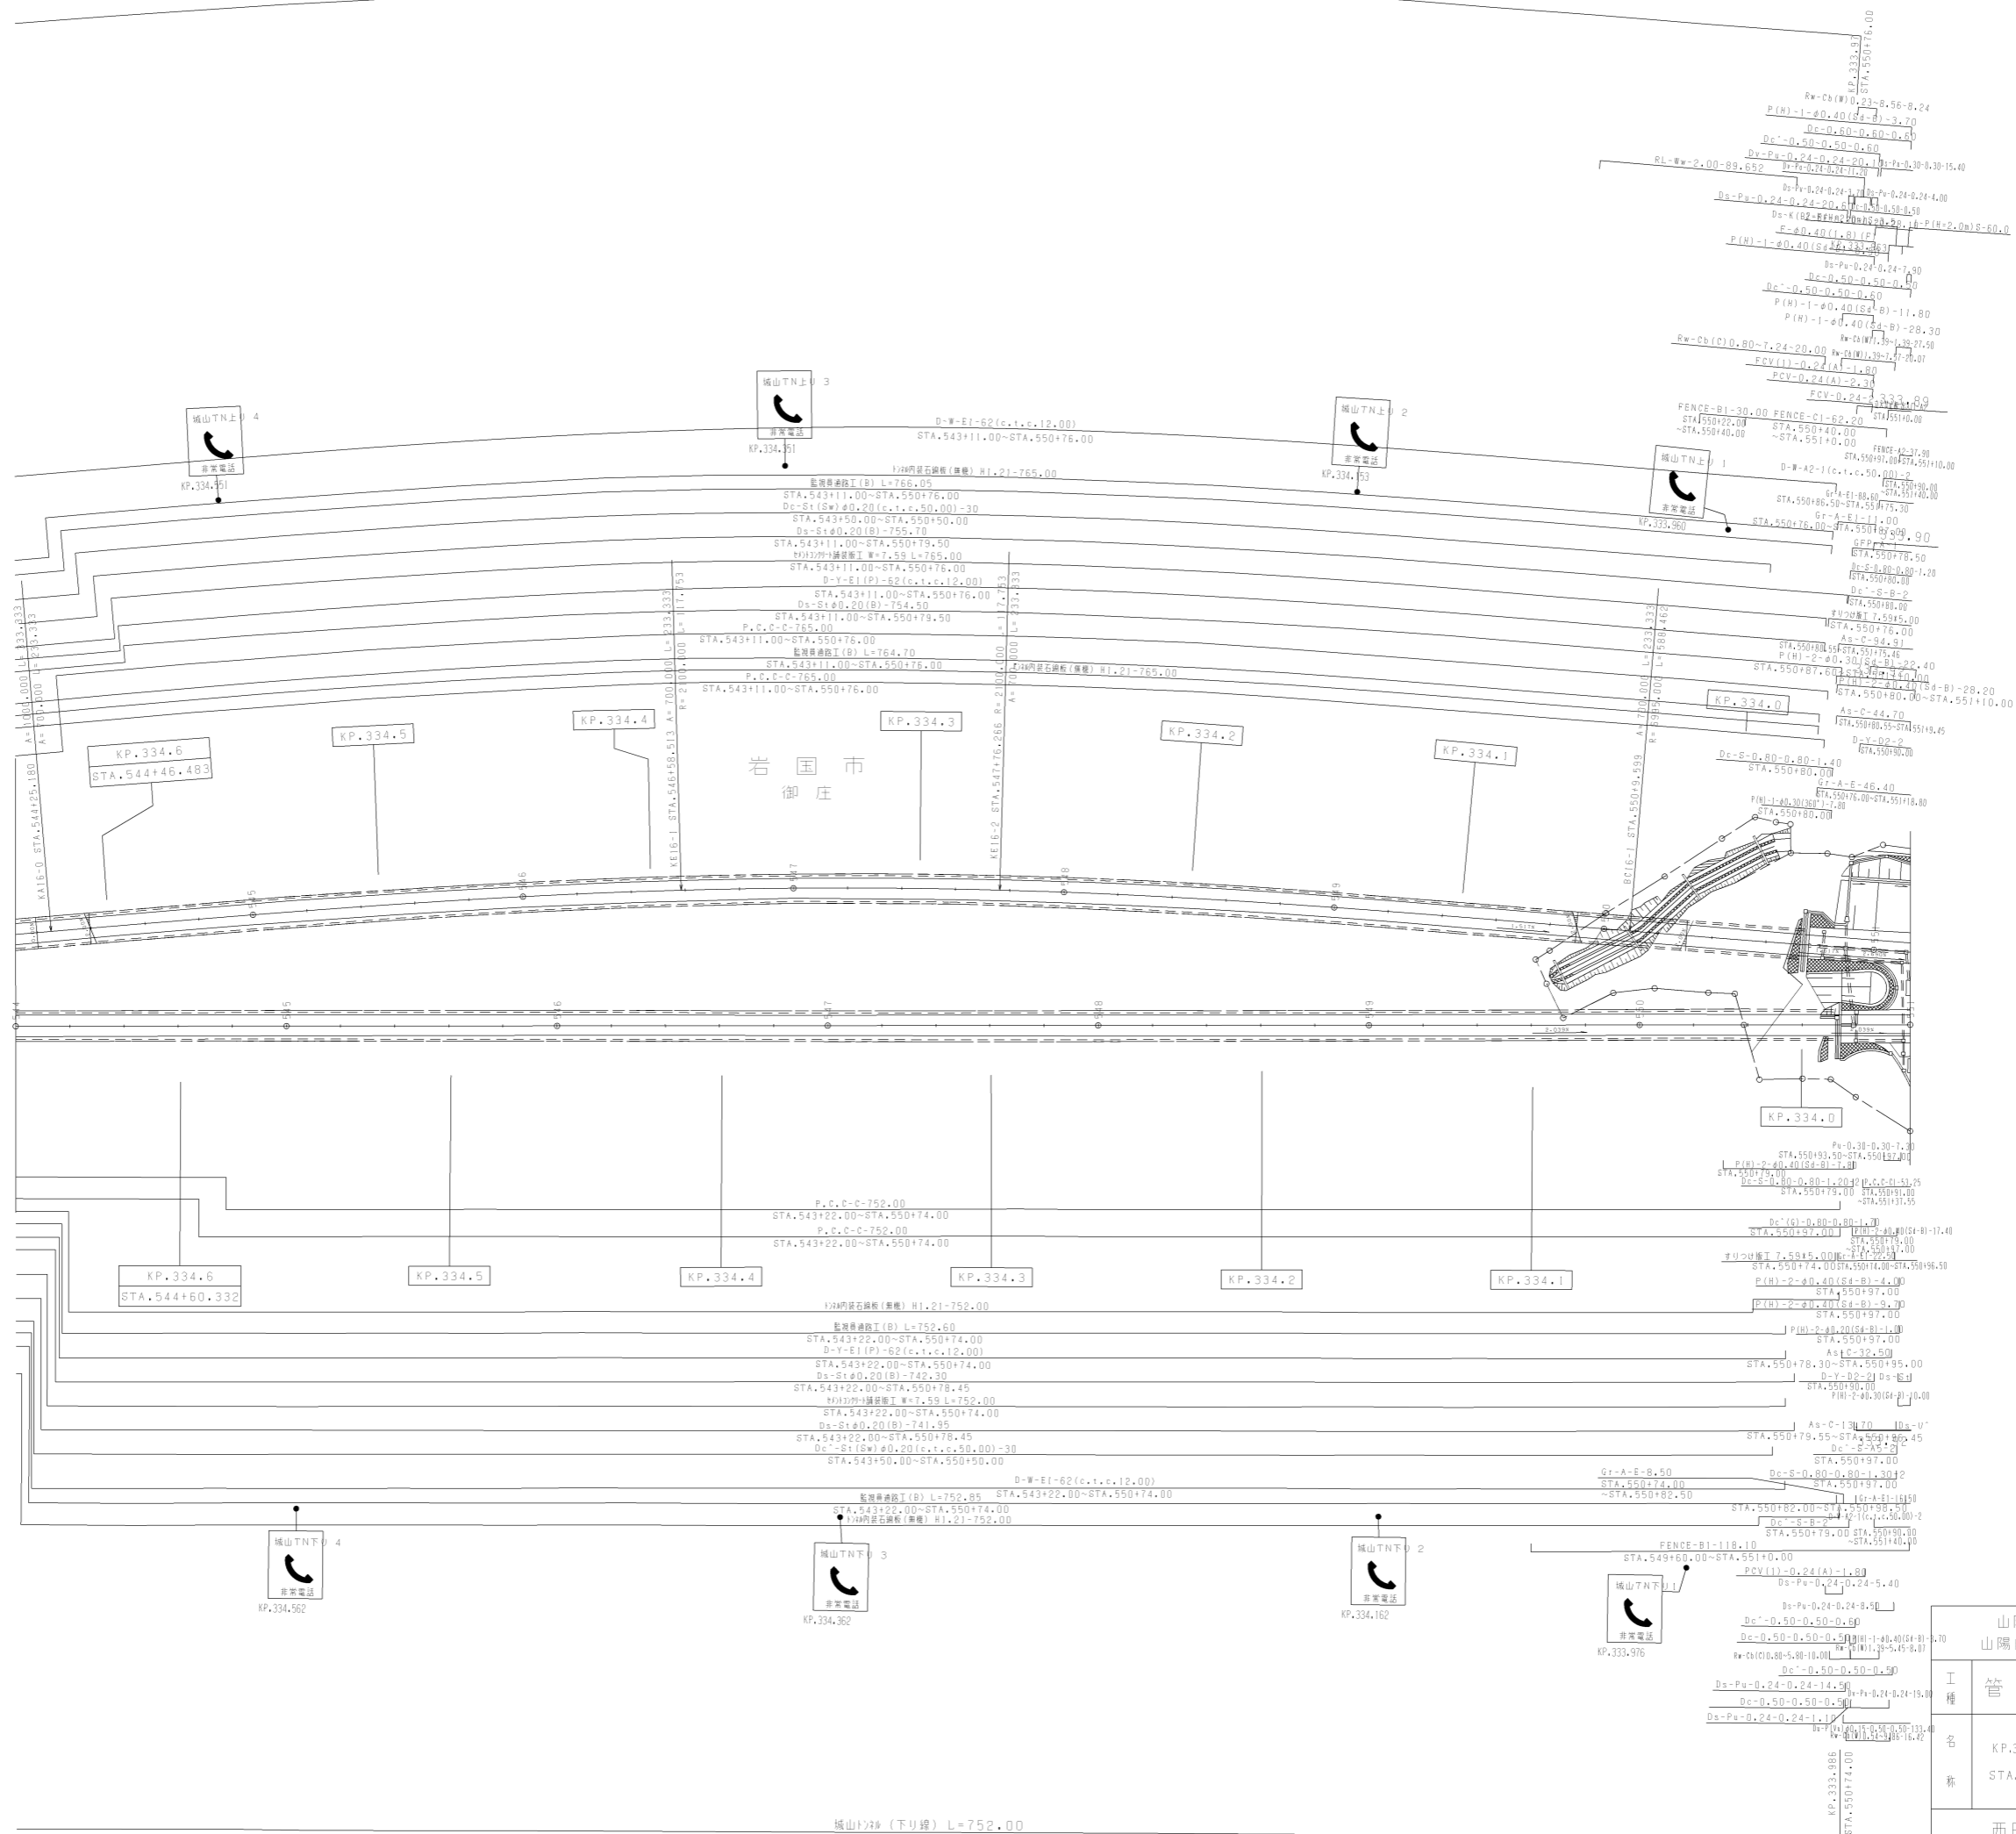


調査年月	適用
第1回 2006年3月	
第2回 2010年3月	
第3回 2011年3月	

山陽自動車道吹田山口線 山陽自動車道(岩国~玖珂)		
工種	管理用平面図	
名称	KP.334.660 ~ KP.333.960 STA.544+00 ~ STA.551+00	幅尺 1/1000 3 21
西日本高速道路(株)中国支社		

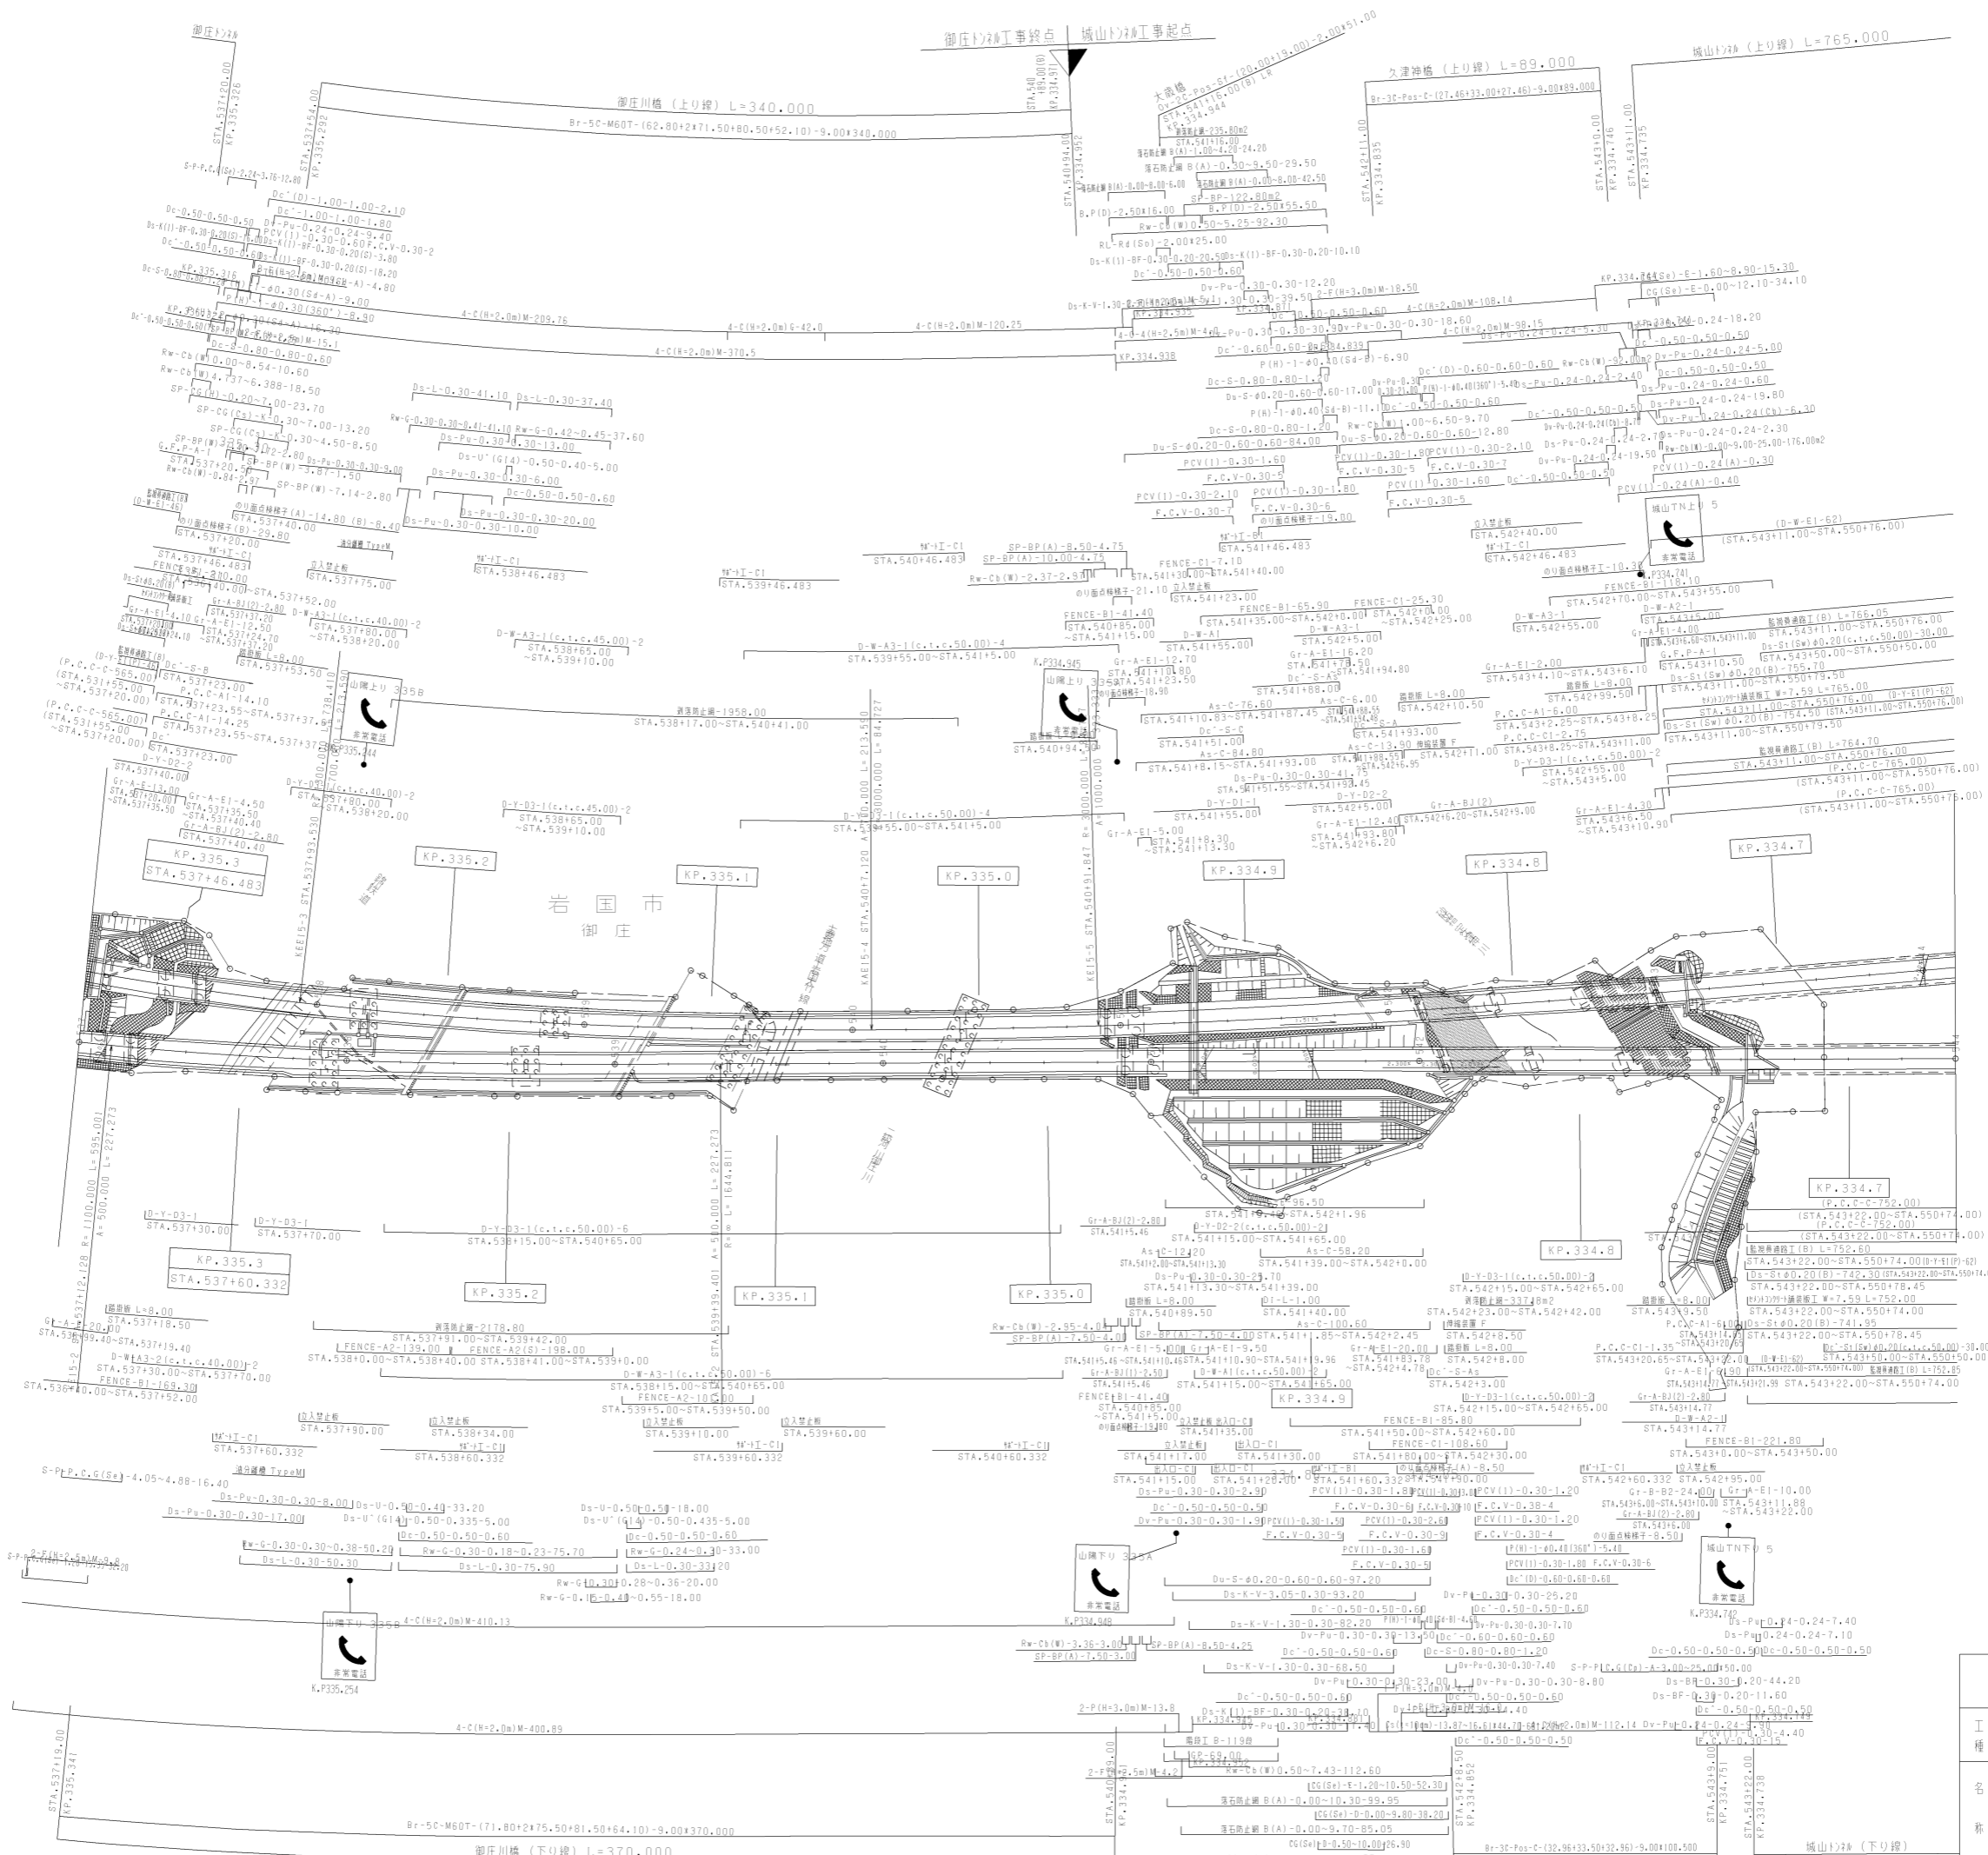


年度	年月	適用
第7回	2019年3月	
第8回	2020年03月	
第9回	2021年03月	

山陽自動車道吹田山口線 山陽自動車道(岩国~玖珂)		
工種	管理用平面図	
名称	KP.335.360 ~ KP.334.660 STA.537+00 ~ STA.544+00	橋尺 1/1000 4 21

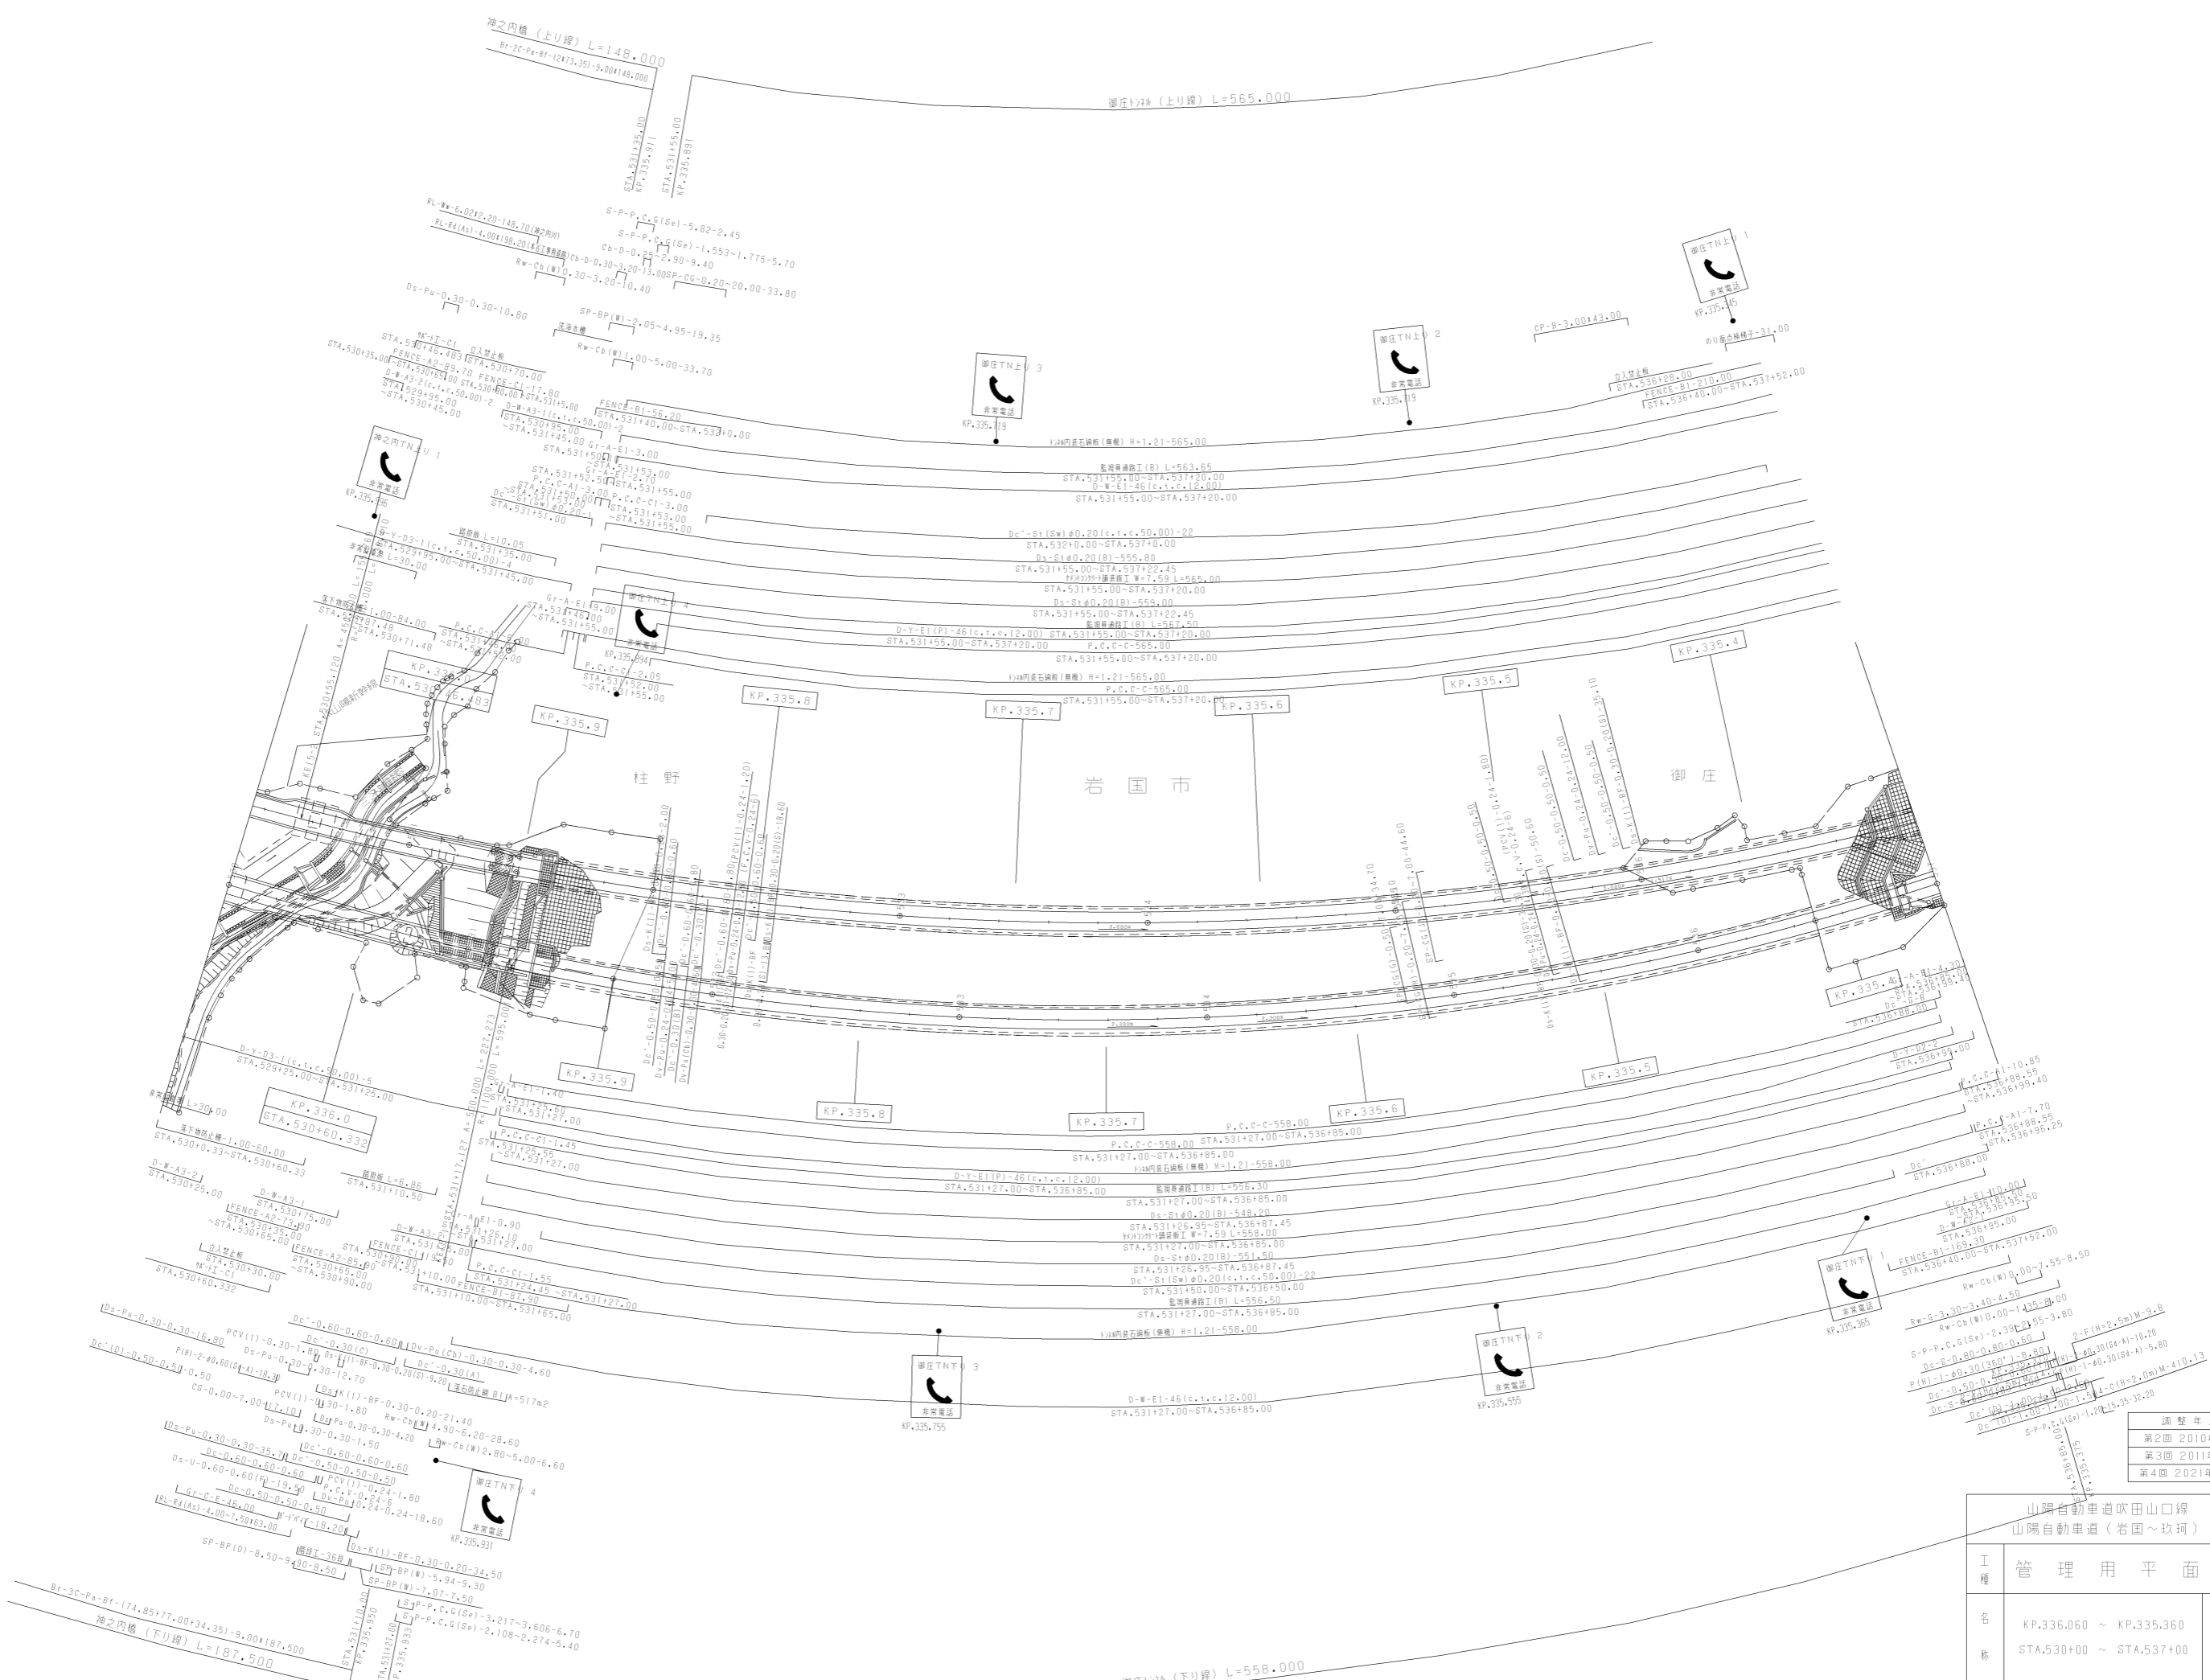


調整年月	適用
第2回 2010年3月	
第3回 2011年3月	
第4回 2021年03月	

山陽自動車道吹田山口線 山陽自動車道(岩国~玖珂)		
工種	管理用平面図	
名称	KP.336.060 ~ KP.335.360 STA.530+00 ~ STA.537+00	1/1000 5 21

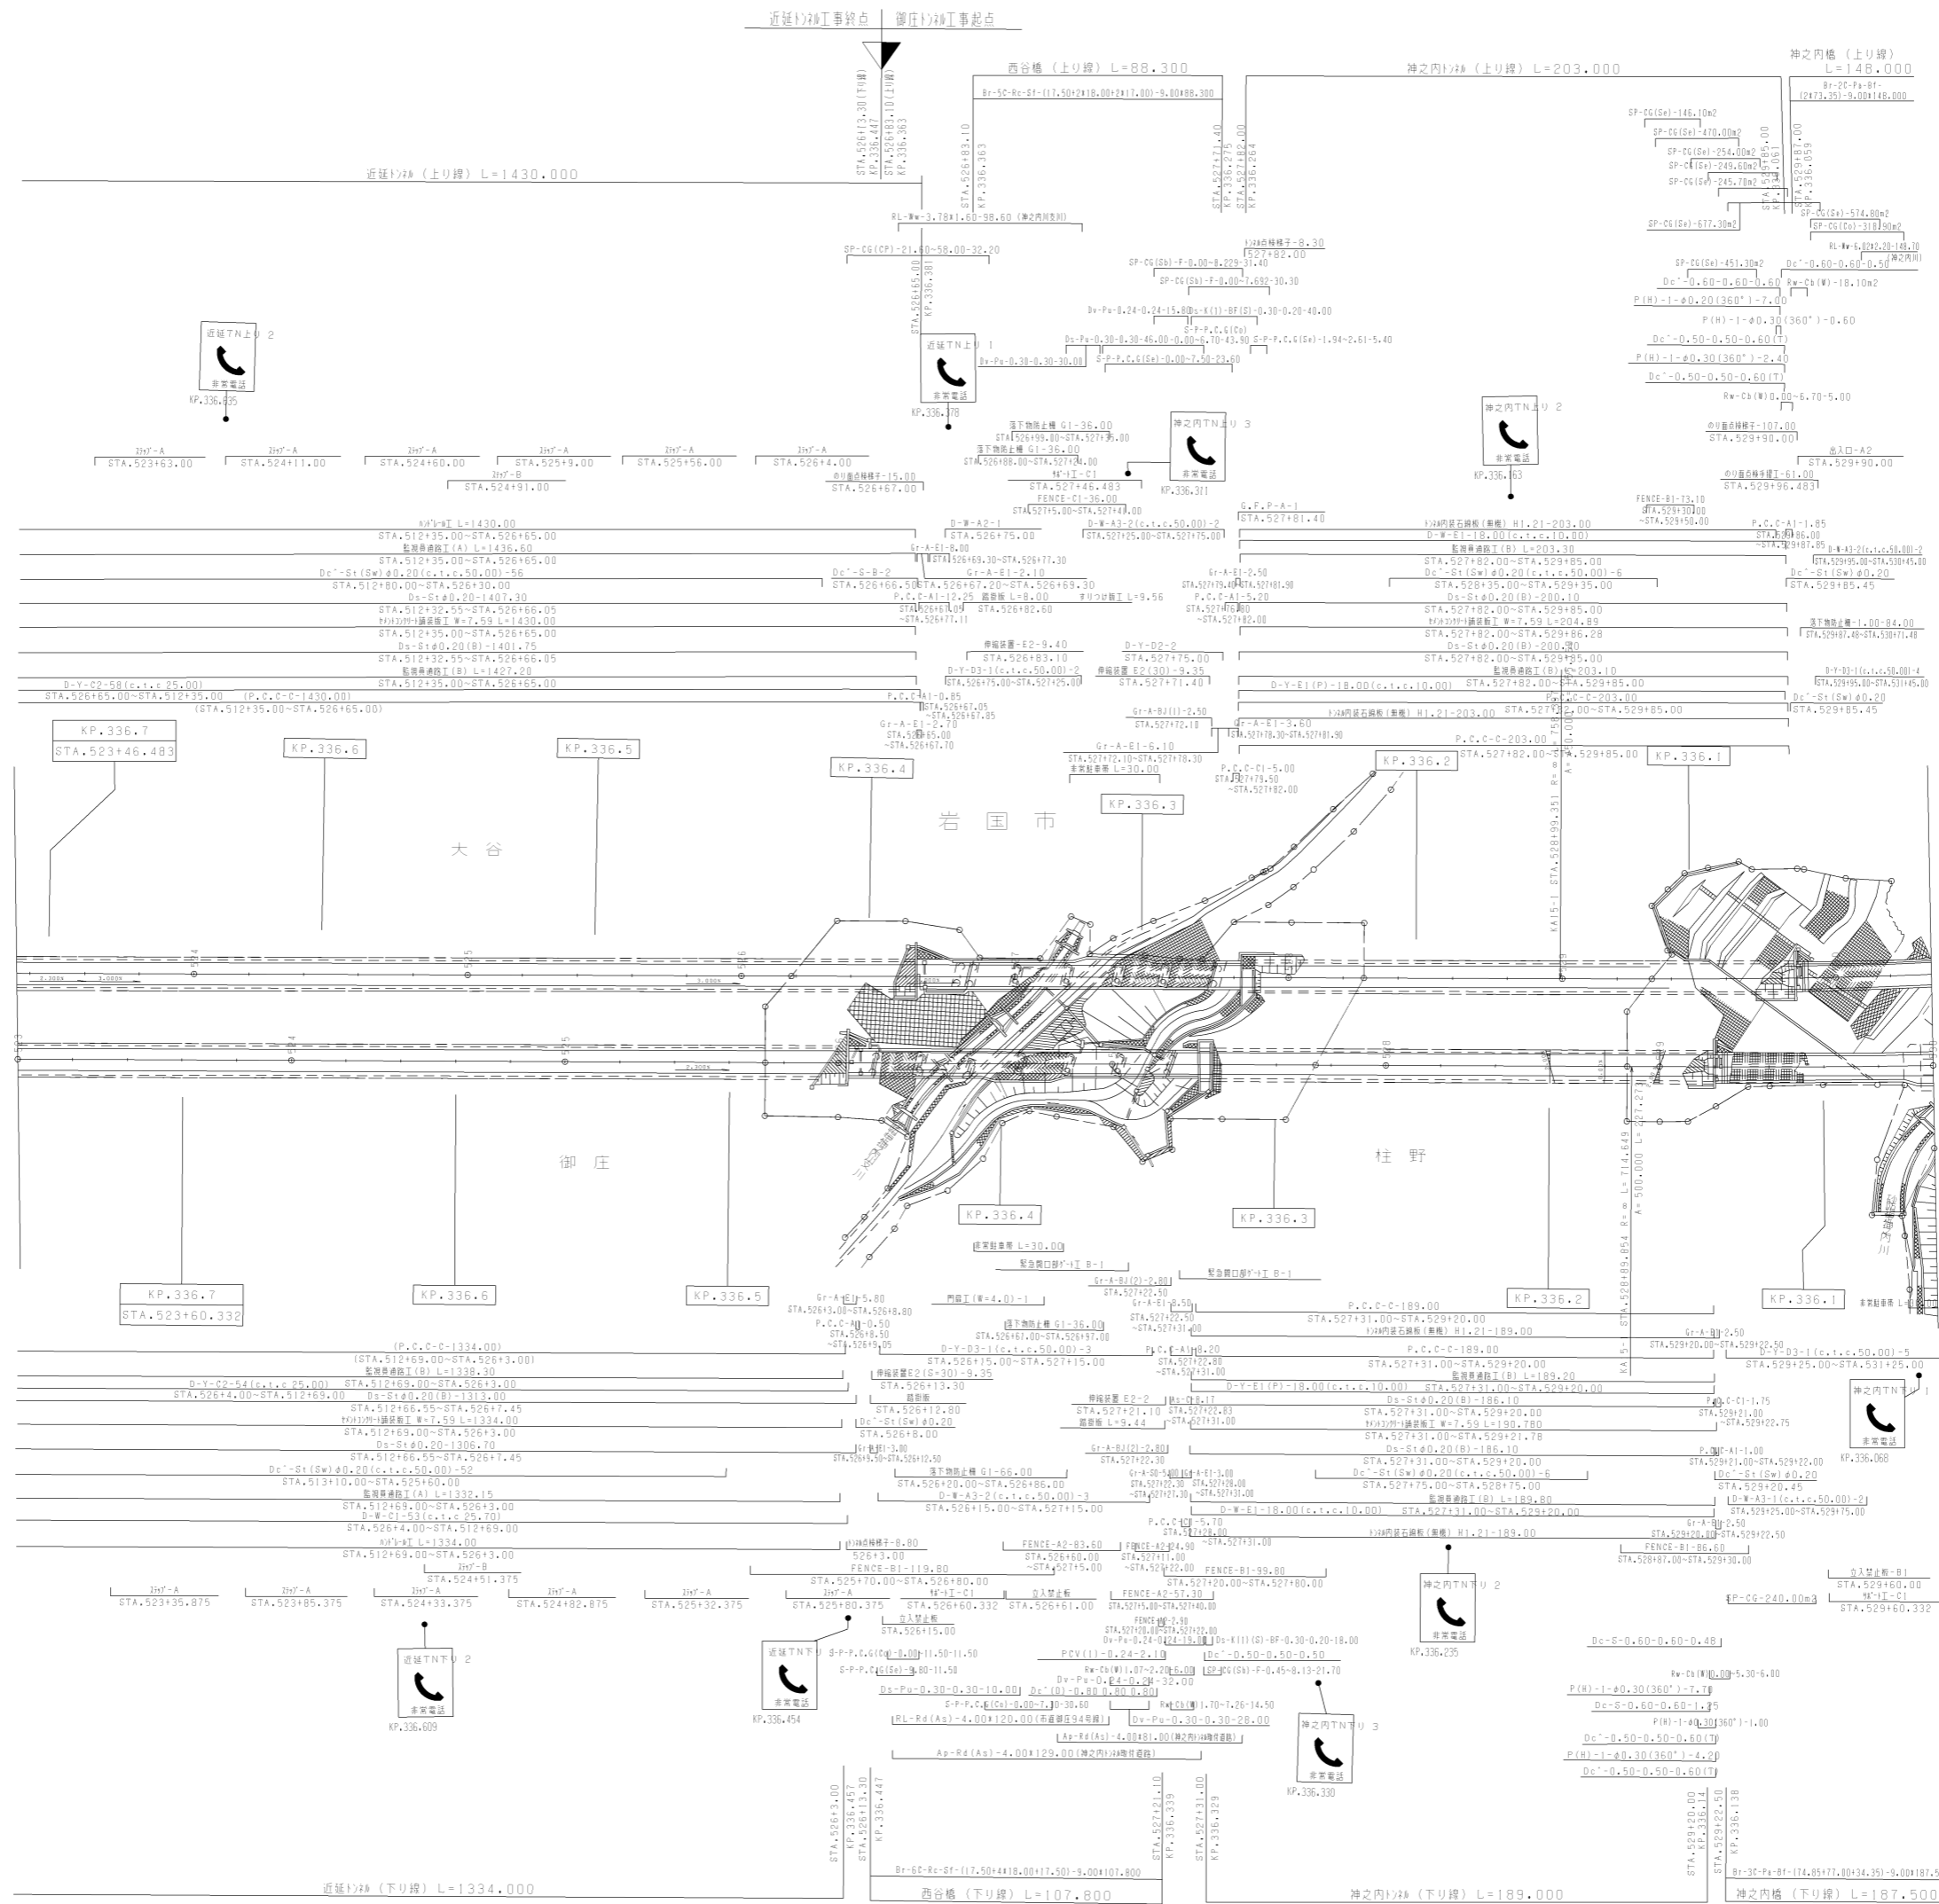

調整年月	適用
第7回 2017年3月	
第8回 2018年3月	
第9回 2021年03月	


山陽自動車道吹田山口線		山陽自動車道(岩国~玖珂)	
工種	管理用平面図		
名称	KP.336.760 ~ KP.336.060 STA.523+00 ~ STA.530+00	縮尺	1/1000
		欄尺	6 21

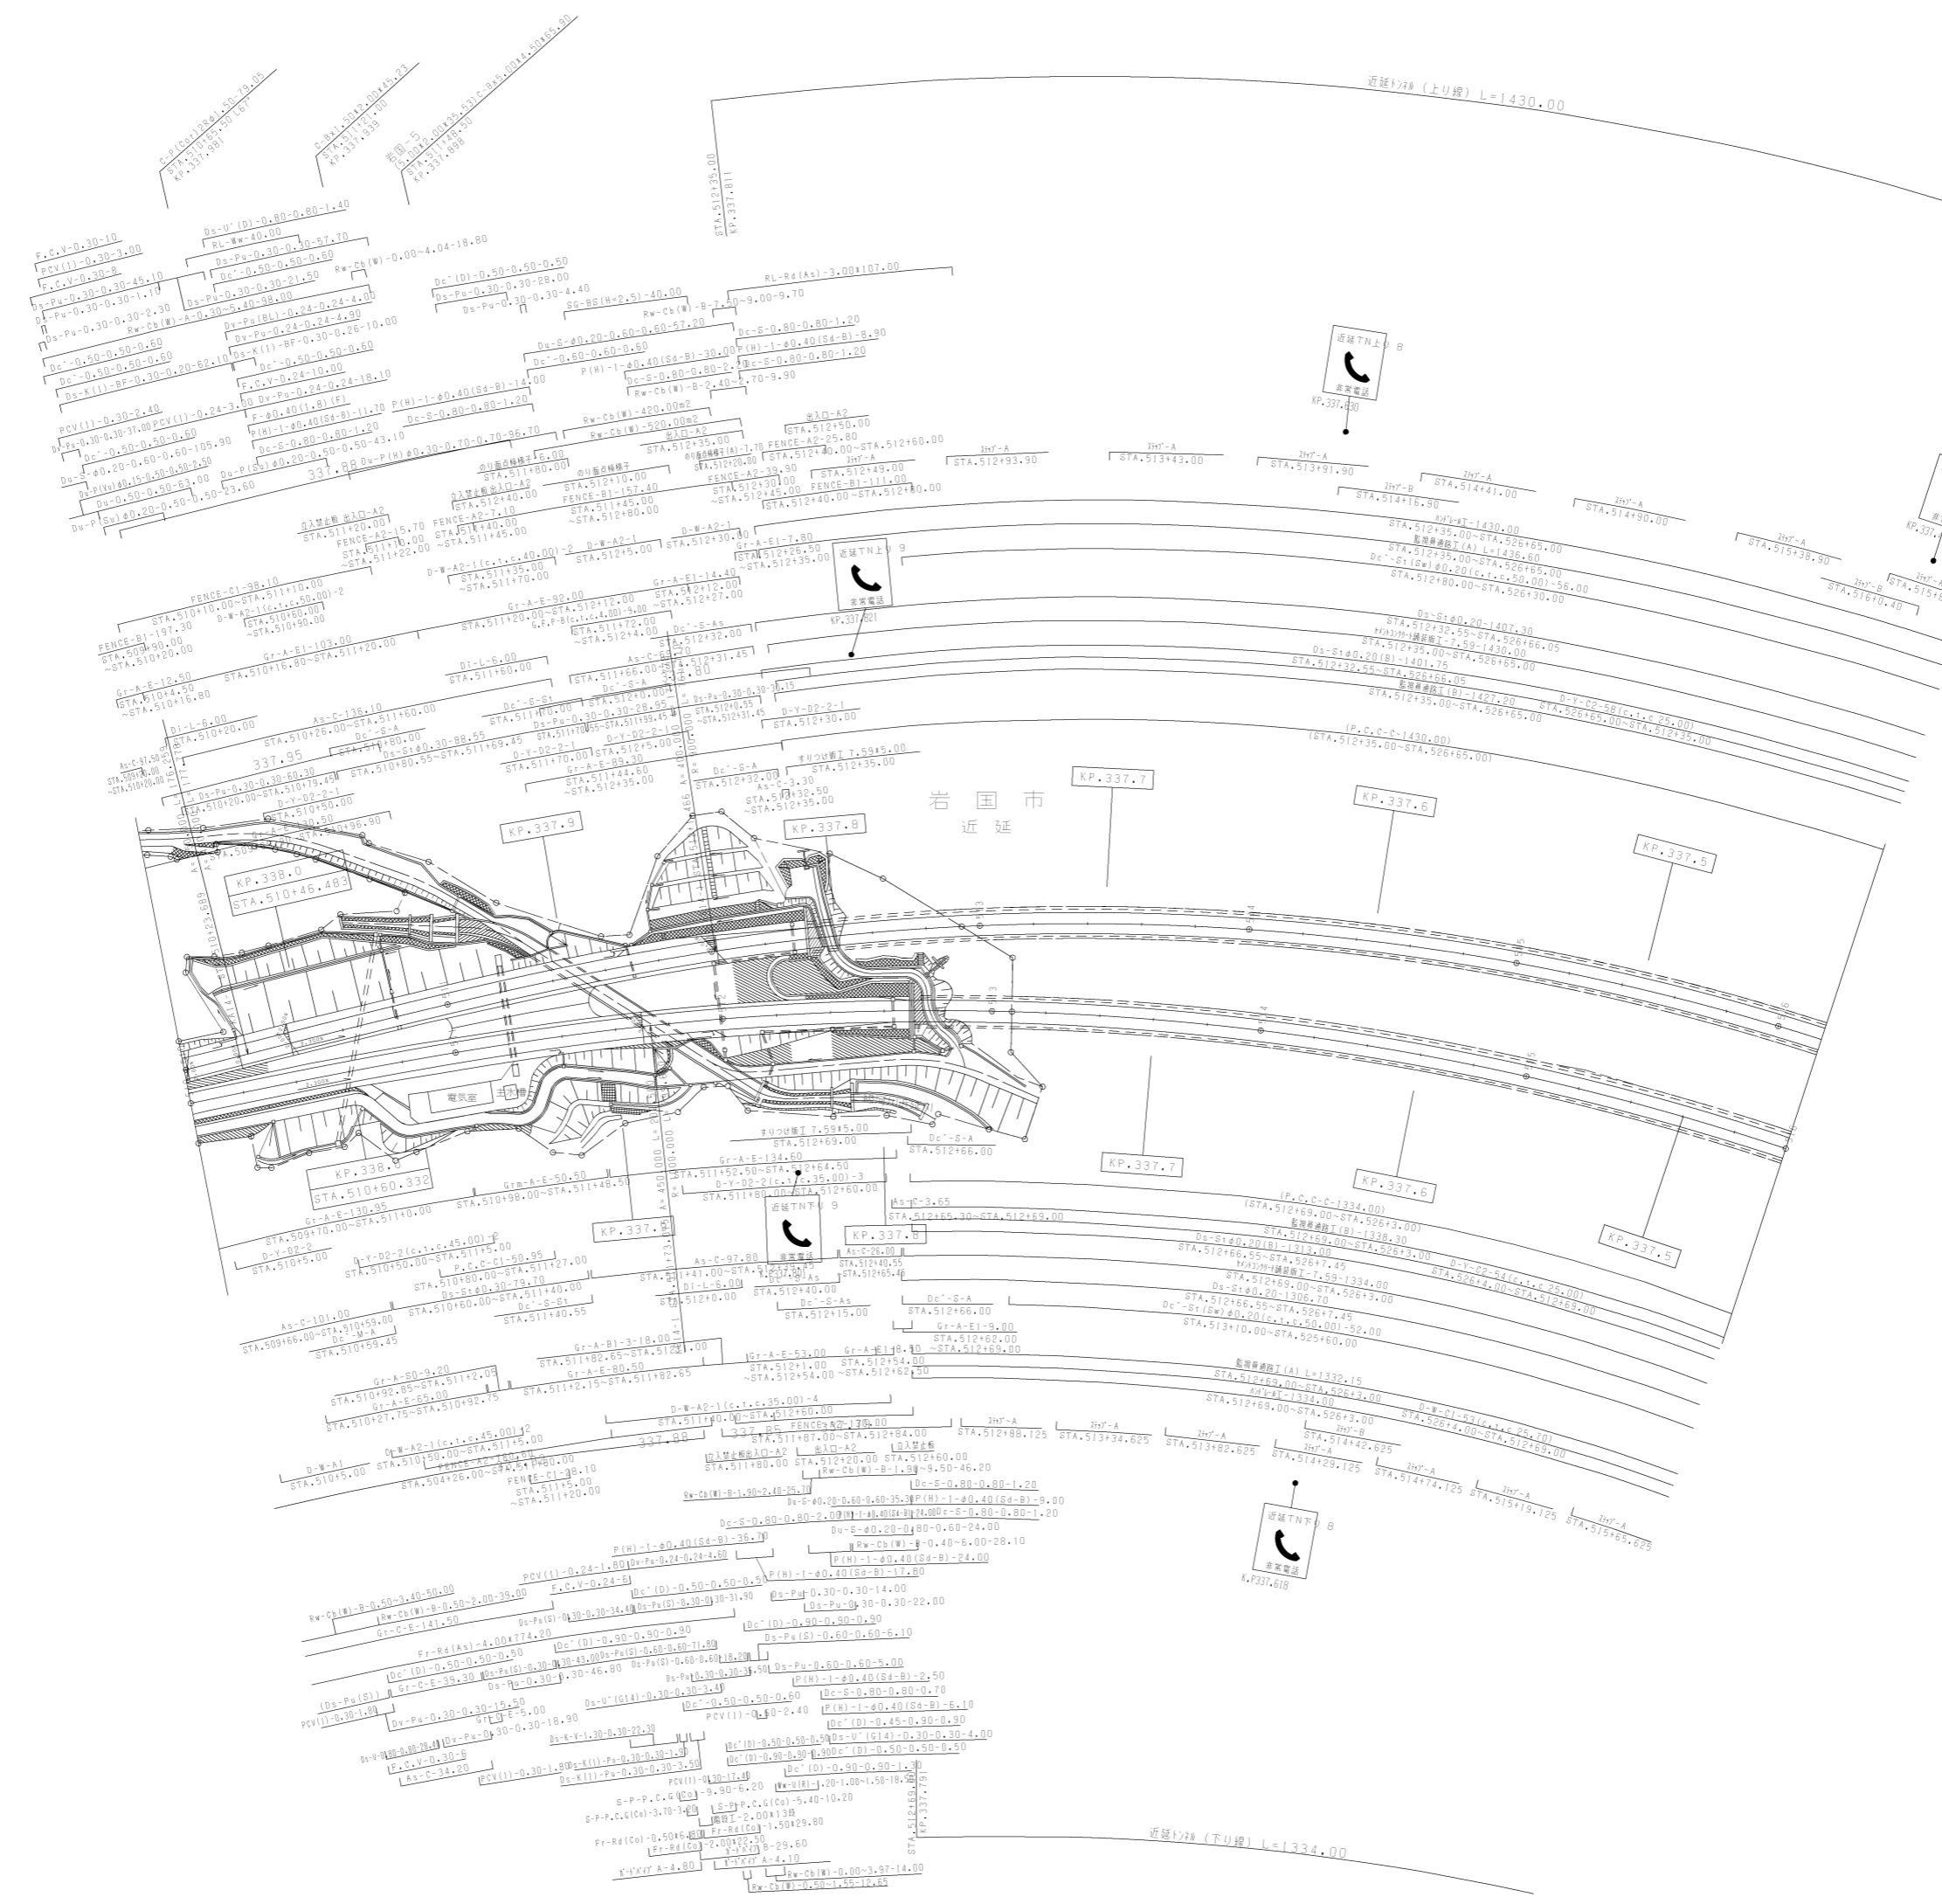

調整年月	適用
第3回 2011年3月	
第4回 2017年3月	
第5回 2018年3月	


山陽自動車道吹田山口線 山陽自動車道(岩国~玖珂)		
工種	管理用平面図	—
名称	KP.338.060 ~ KP.337.460 STA.510+00 ~ STA.516+00	幅尺 1/1000 8 21

西日本高速道路(株)中国支社

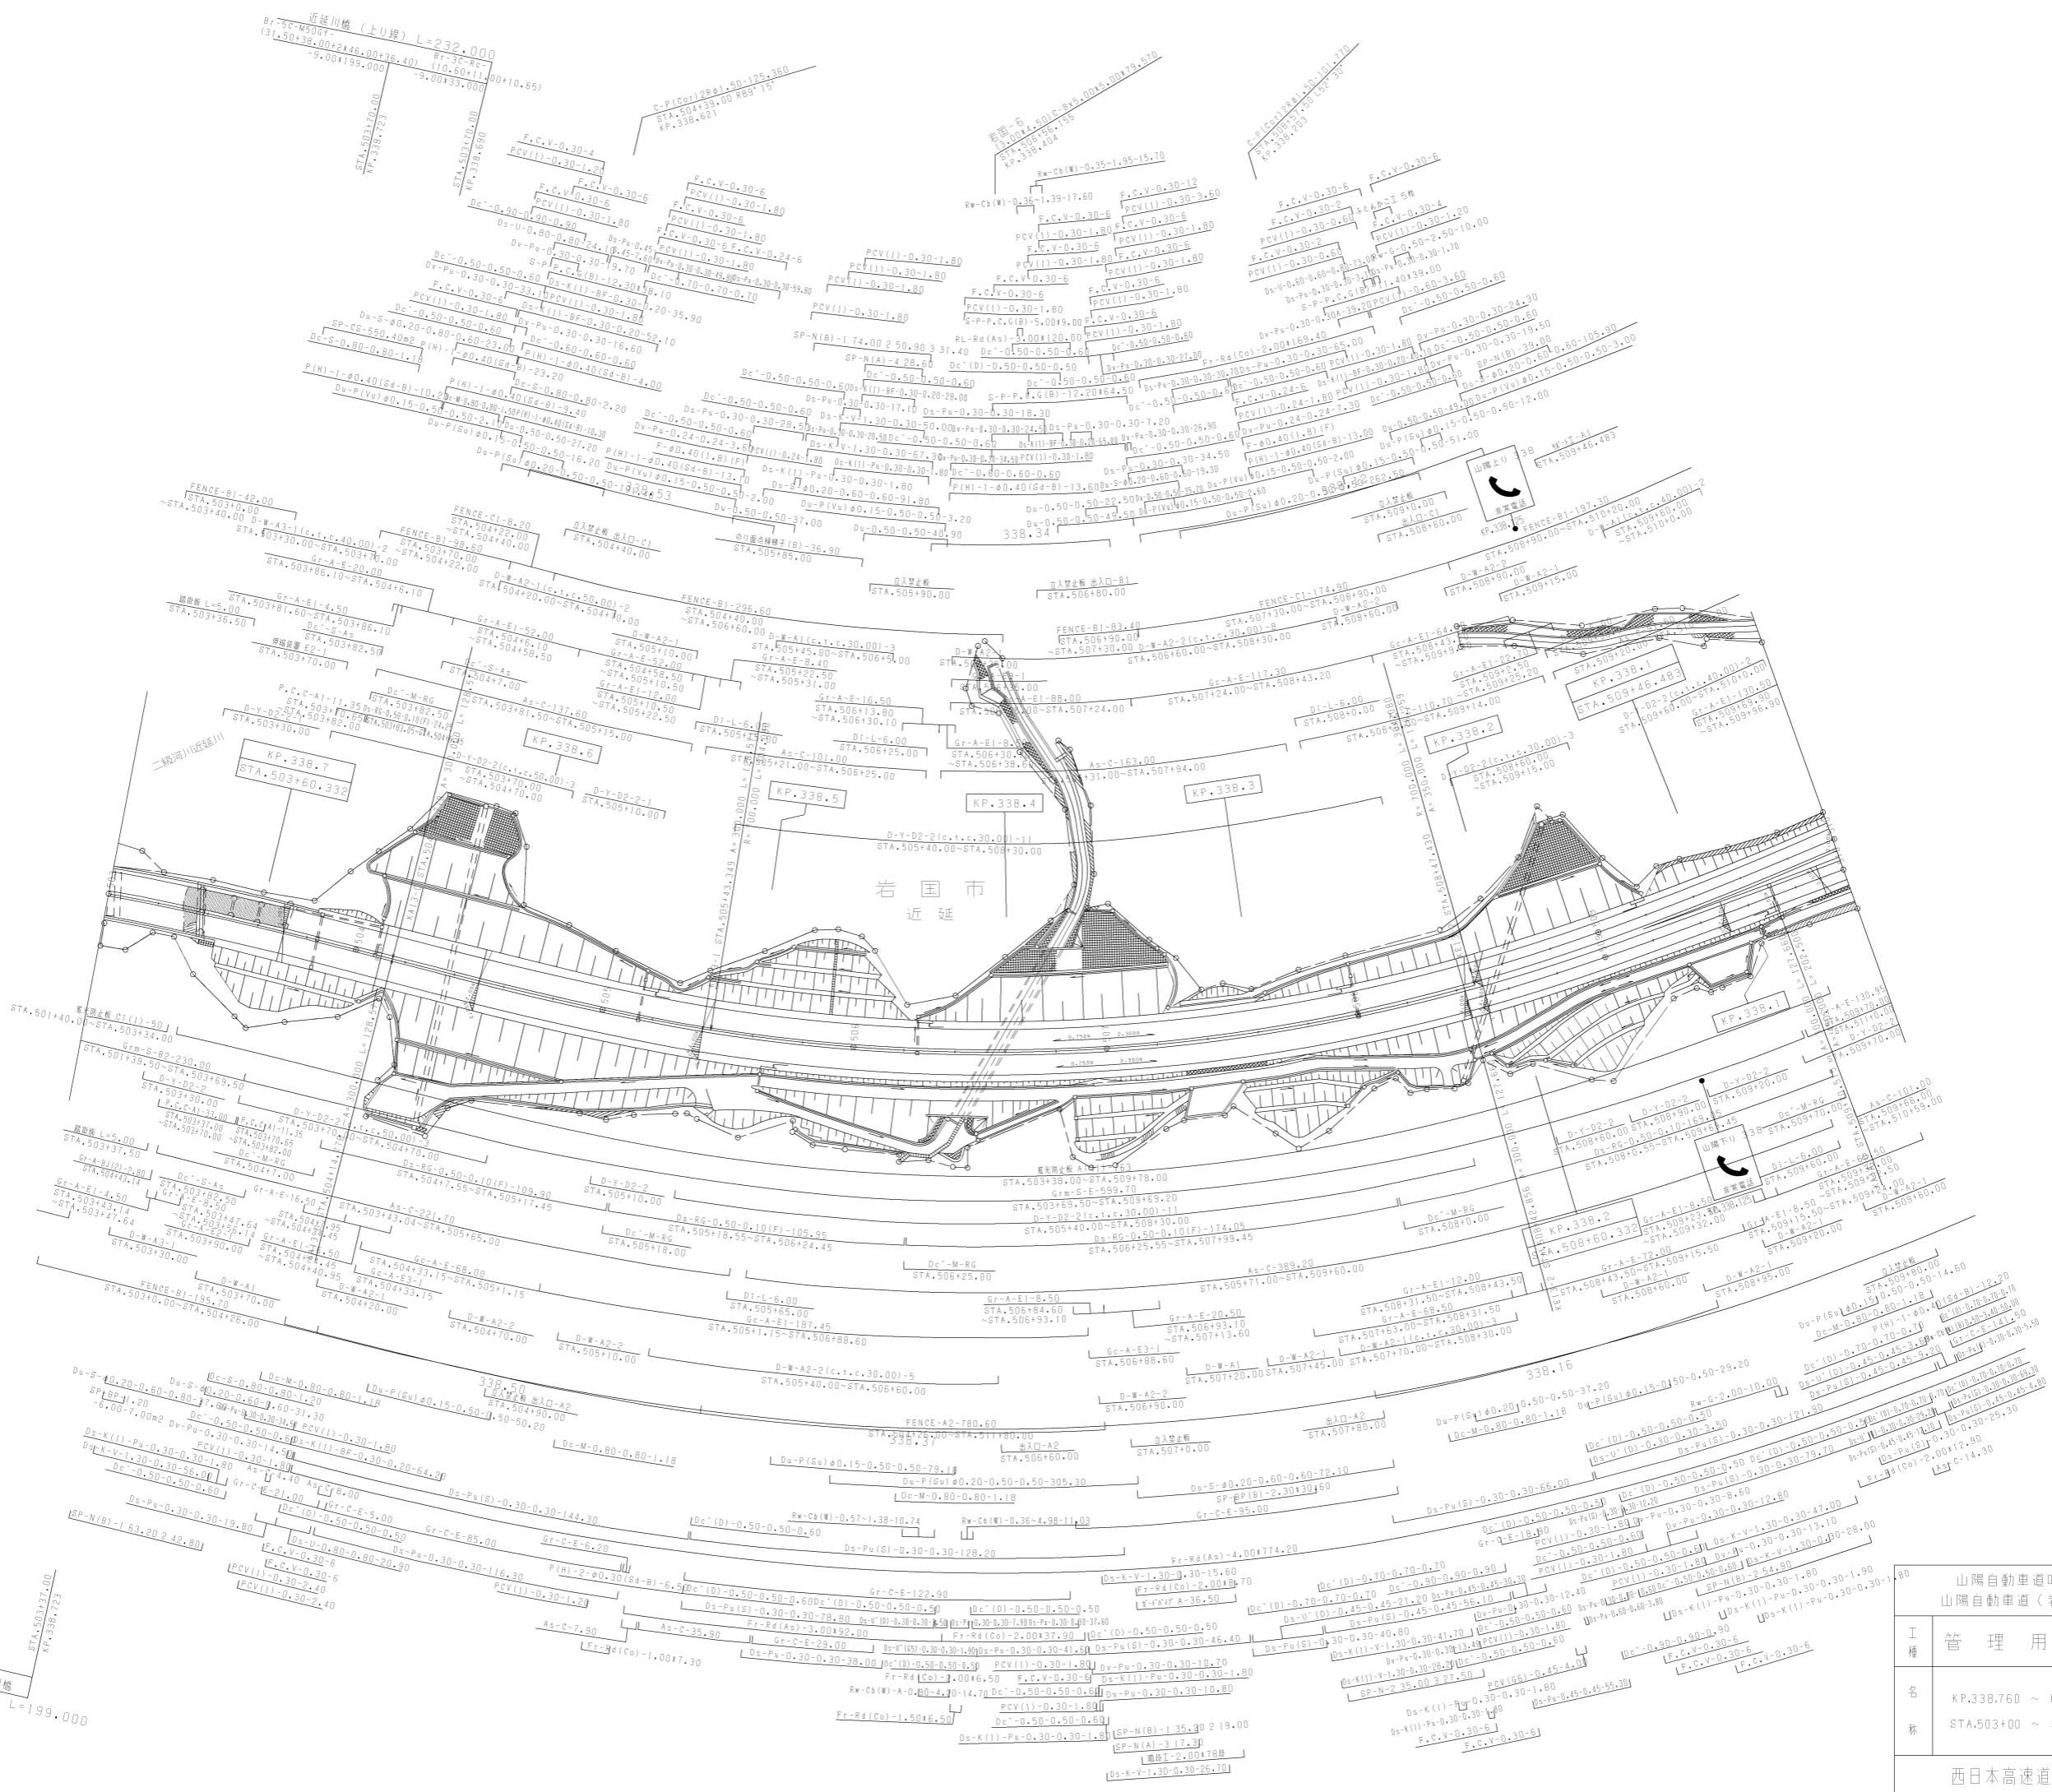


調整年月	適用
第2回 2010年3月	
第3回 2014年3月	
第4回 2016年3月	

山陽自動車道吹田山口線		
山陽自動車道(岩国~玖珂)		
工種	管理用平面図	
名	KP.338.760 ~ KP.338.060	幅尺
称	STA.503+00 ~ STA.510+00	1/1000
		9
		21

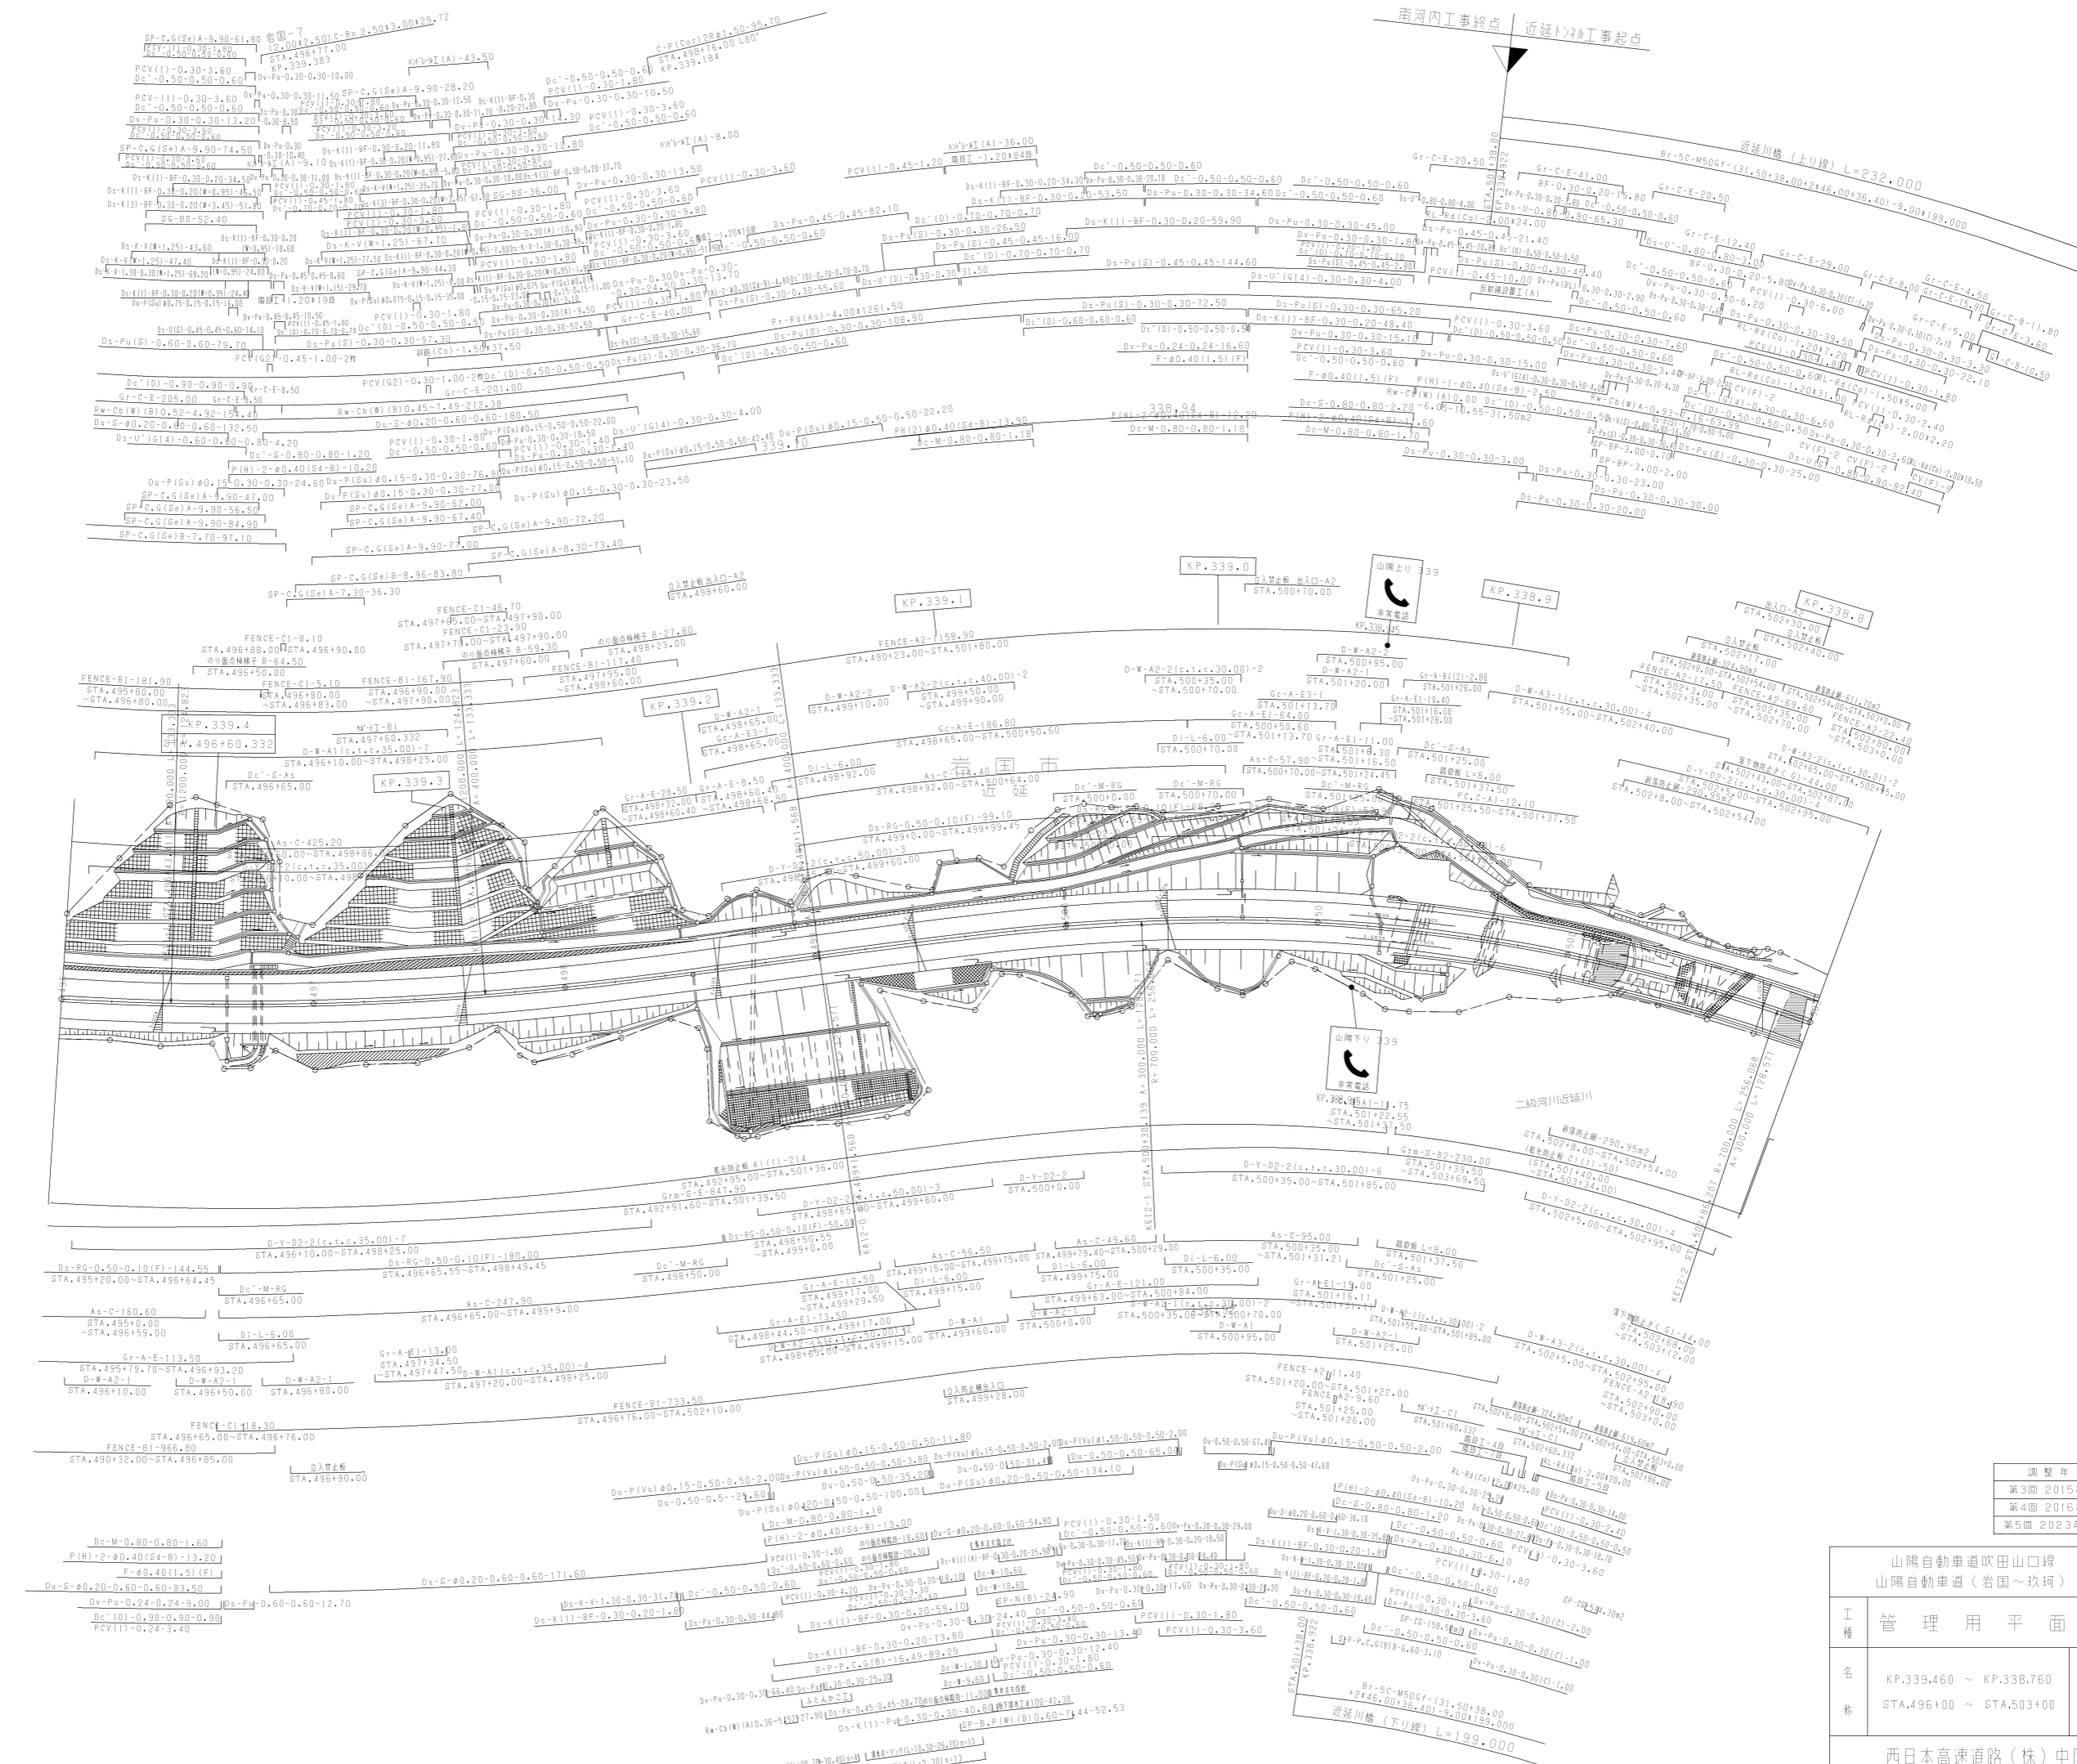

山陽自動車道吹田山口線 山陽自動車道(岩国~玖珂)	
工種	管理用平面図
名	KP.339.460 ~ KP.338.760
尺	1/1000
寸	10
寸	21


西日本高速道路(株)中国支社

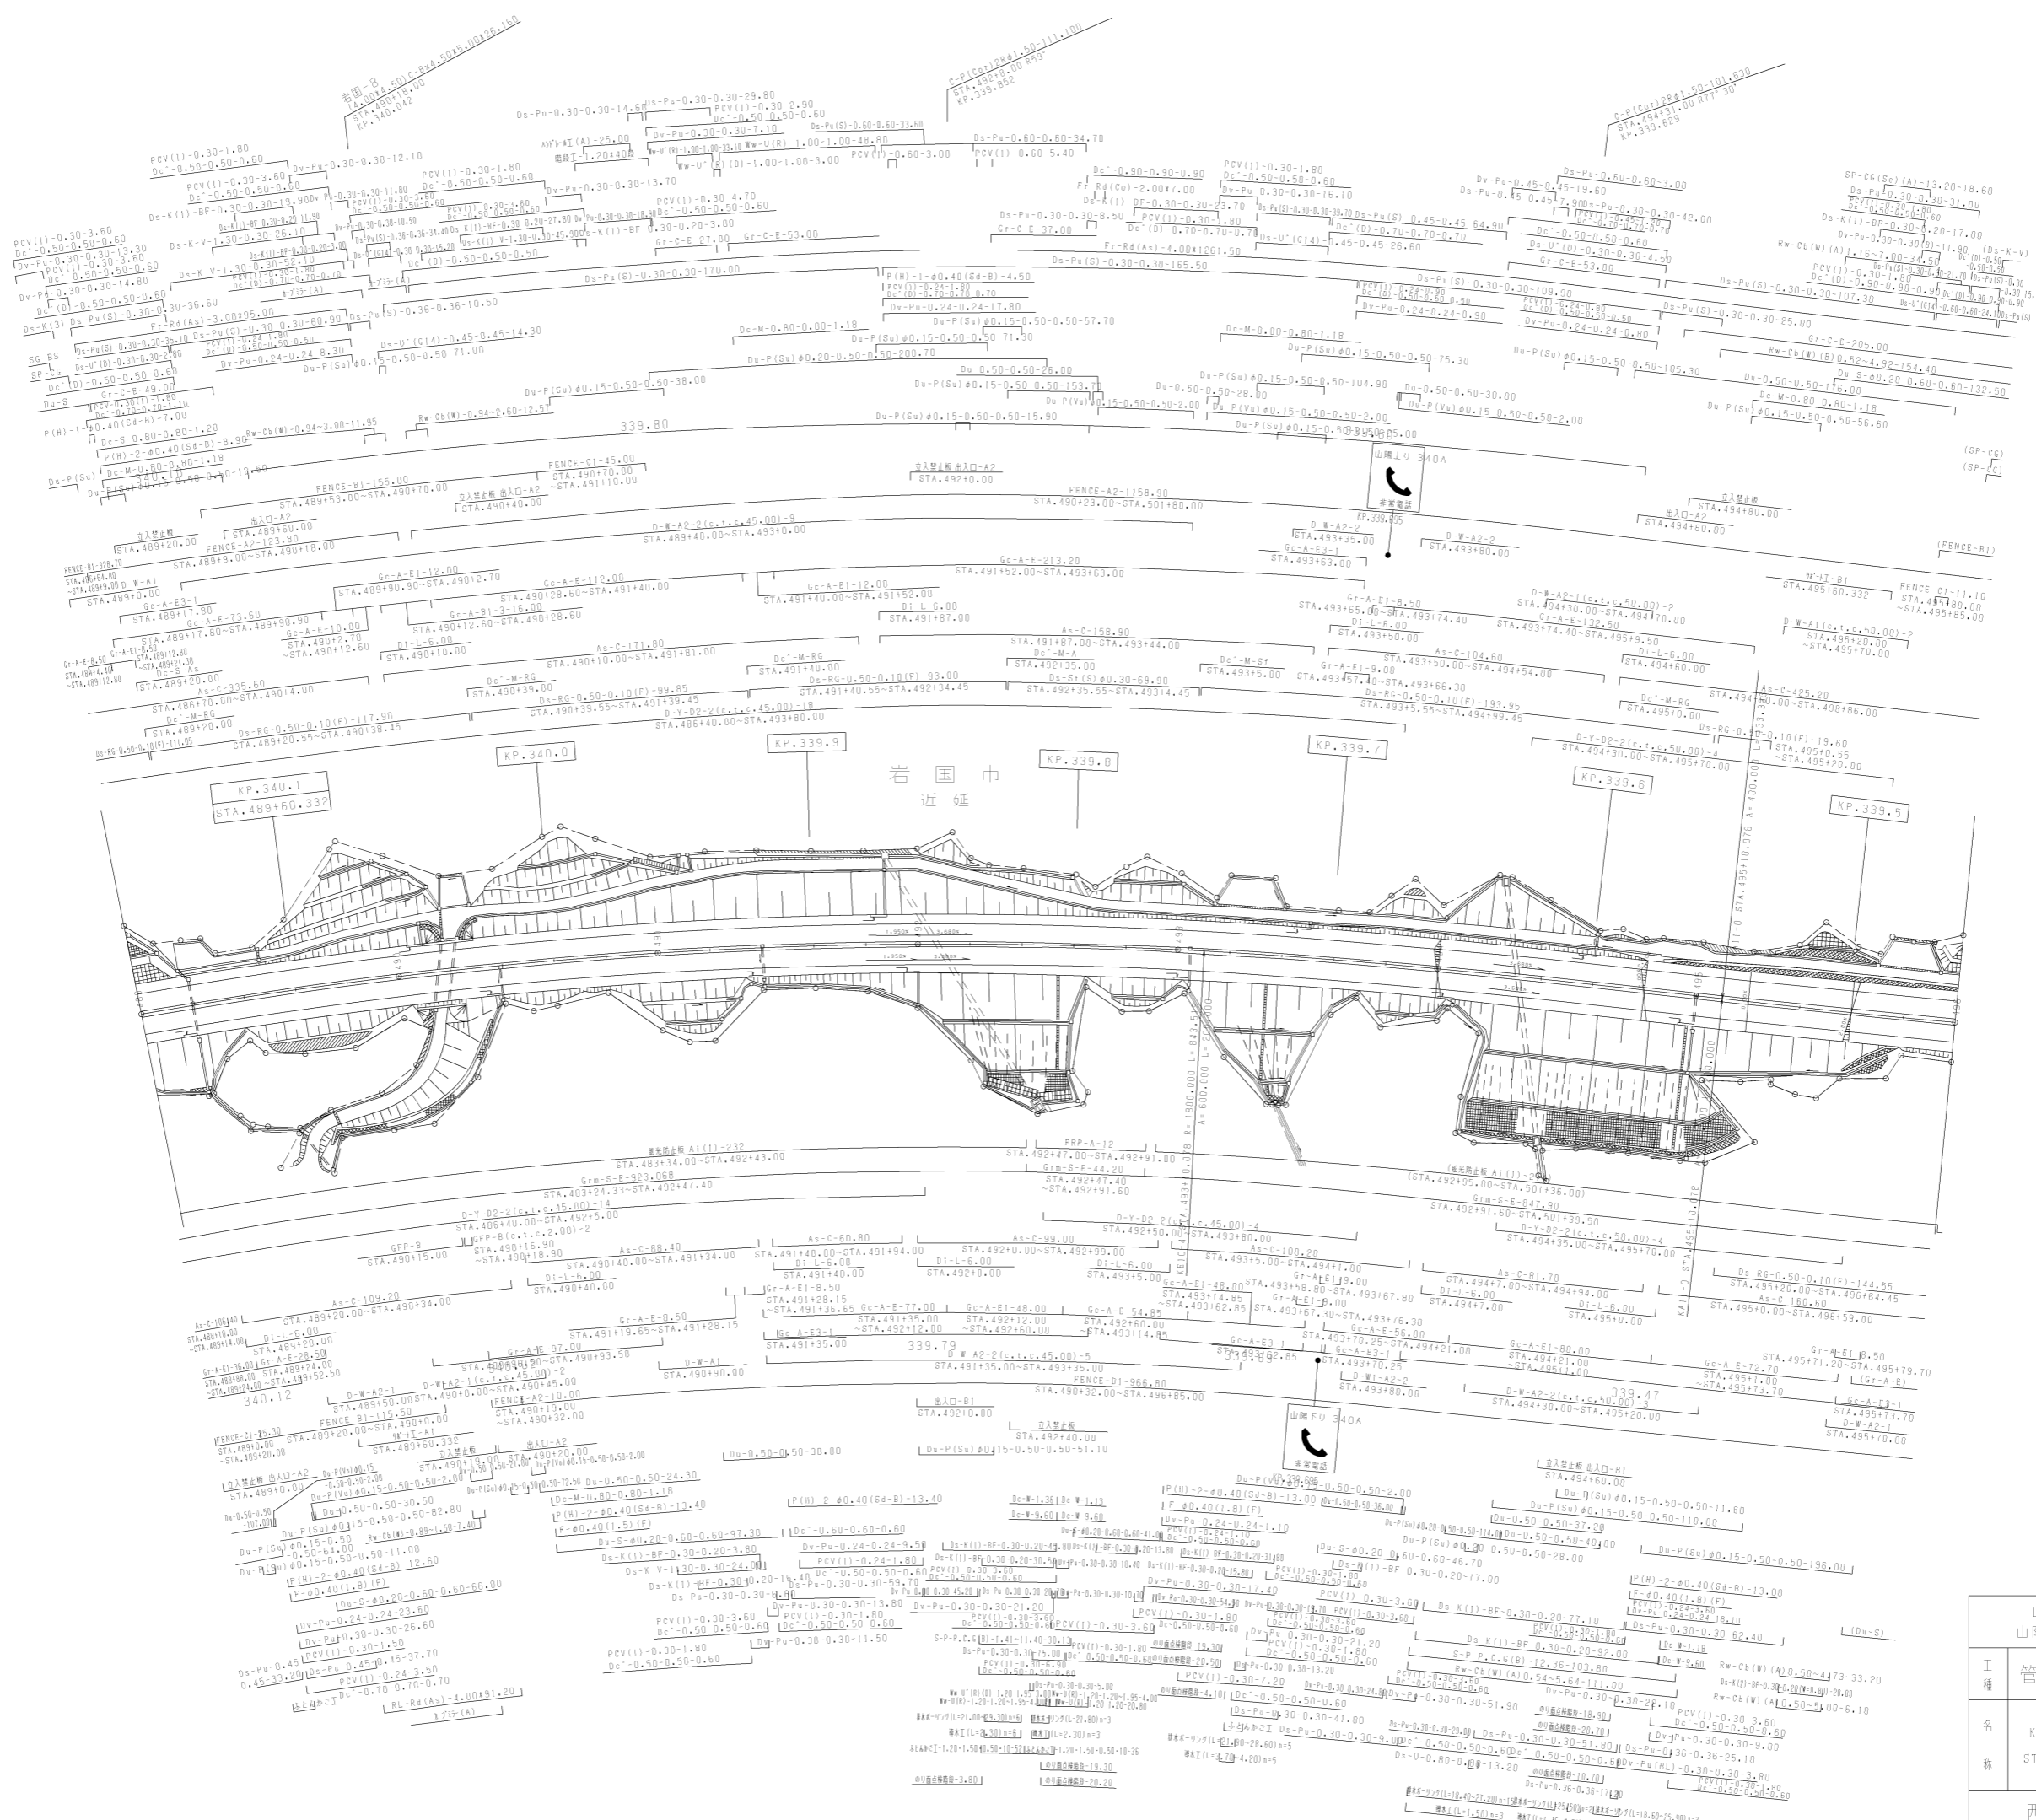

調整年月	適用
第2回 2010年3月	
第3回 2016年3月	
第4回 2023年02月	

山陽自動車道吹田山口線 山陽自動車道(岩国~玖珂)		
工種	管理用平面図	
名	KP.340.16 ~ KP.339.460	11
尺	STA.489+00 ~ STA.496+00	21


西日本高速道路(株)中国支社

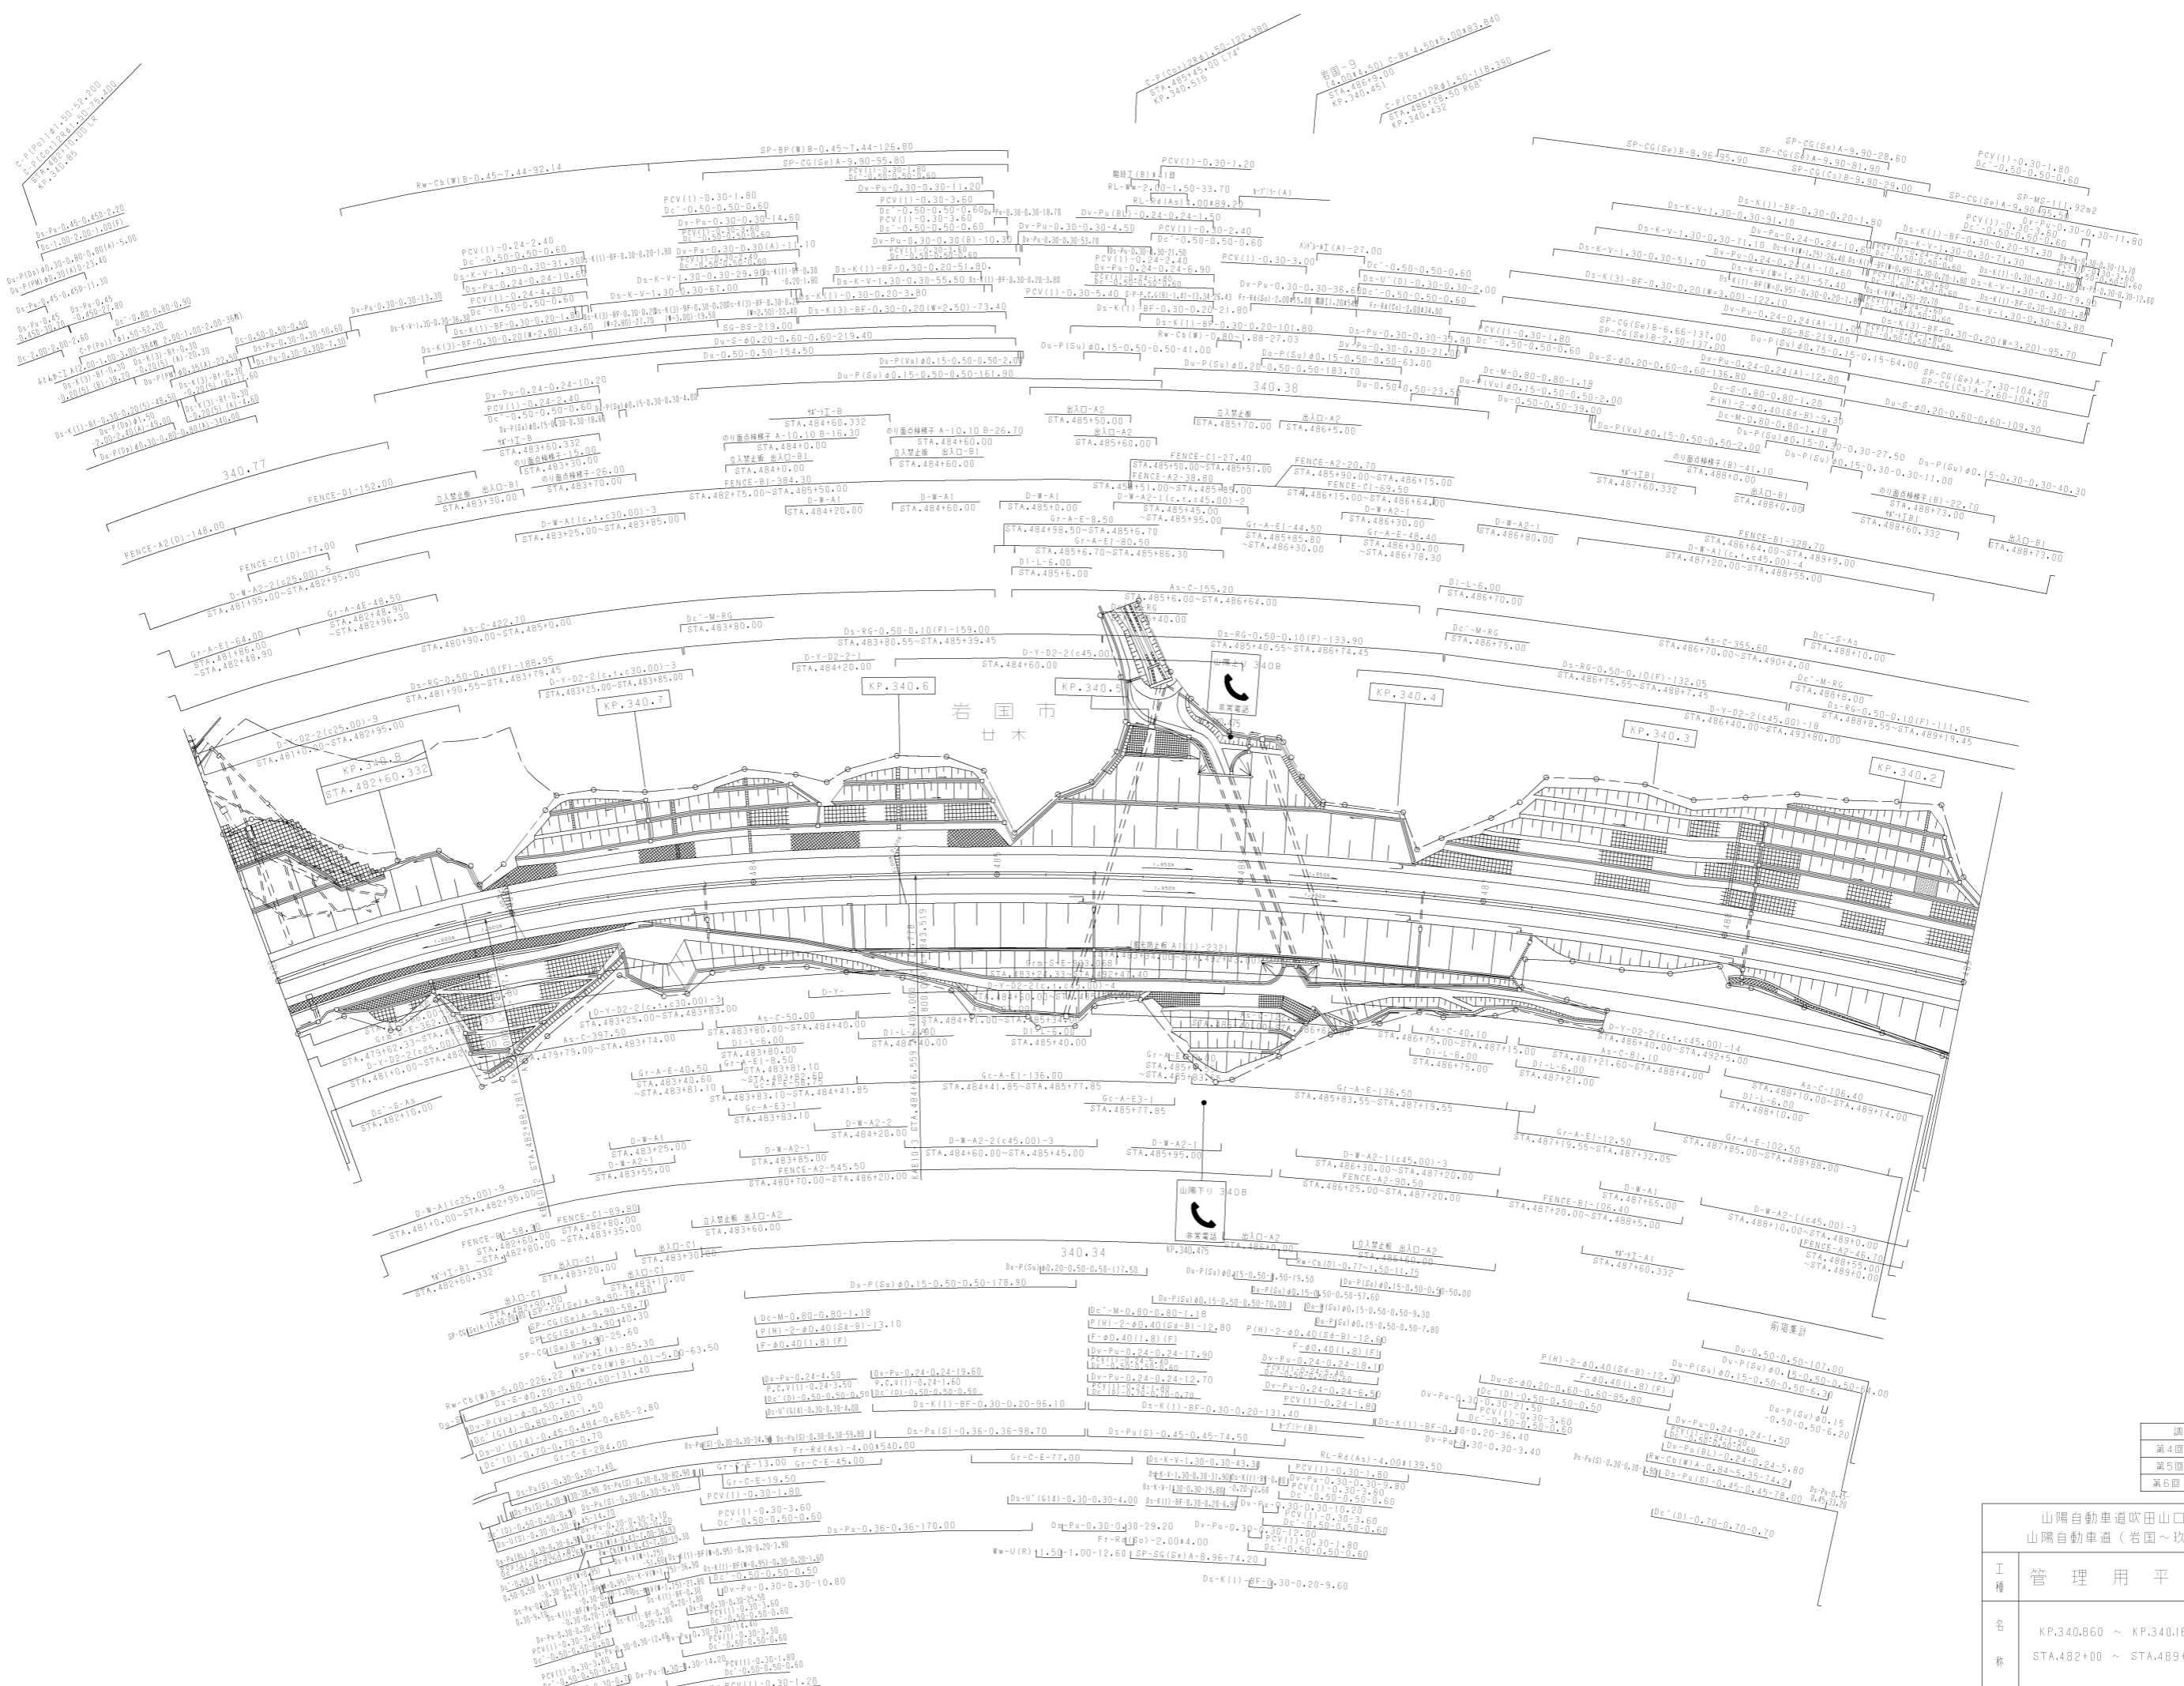

調整年月	適用
第4回 2016年3月	
第5回 2018年3月	
第6回 2021年03月	


山陽自動車道吹田山口線 山陽自動車道(岩国~玖珂)		
工種	管理用平面図	
名称	KP.340.860 ~ KP.340.160 STA.482+00 ~ STA.489+00	幅尺 1/1000 12 21

西日本高速道路(株)中国支社

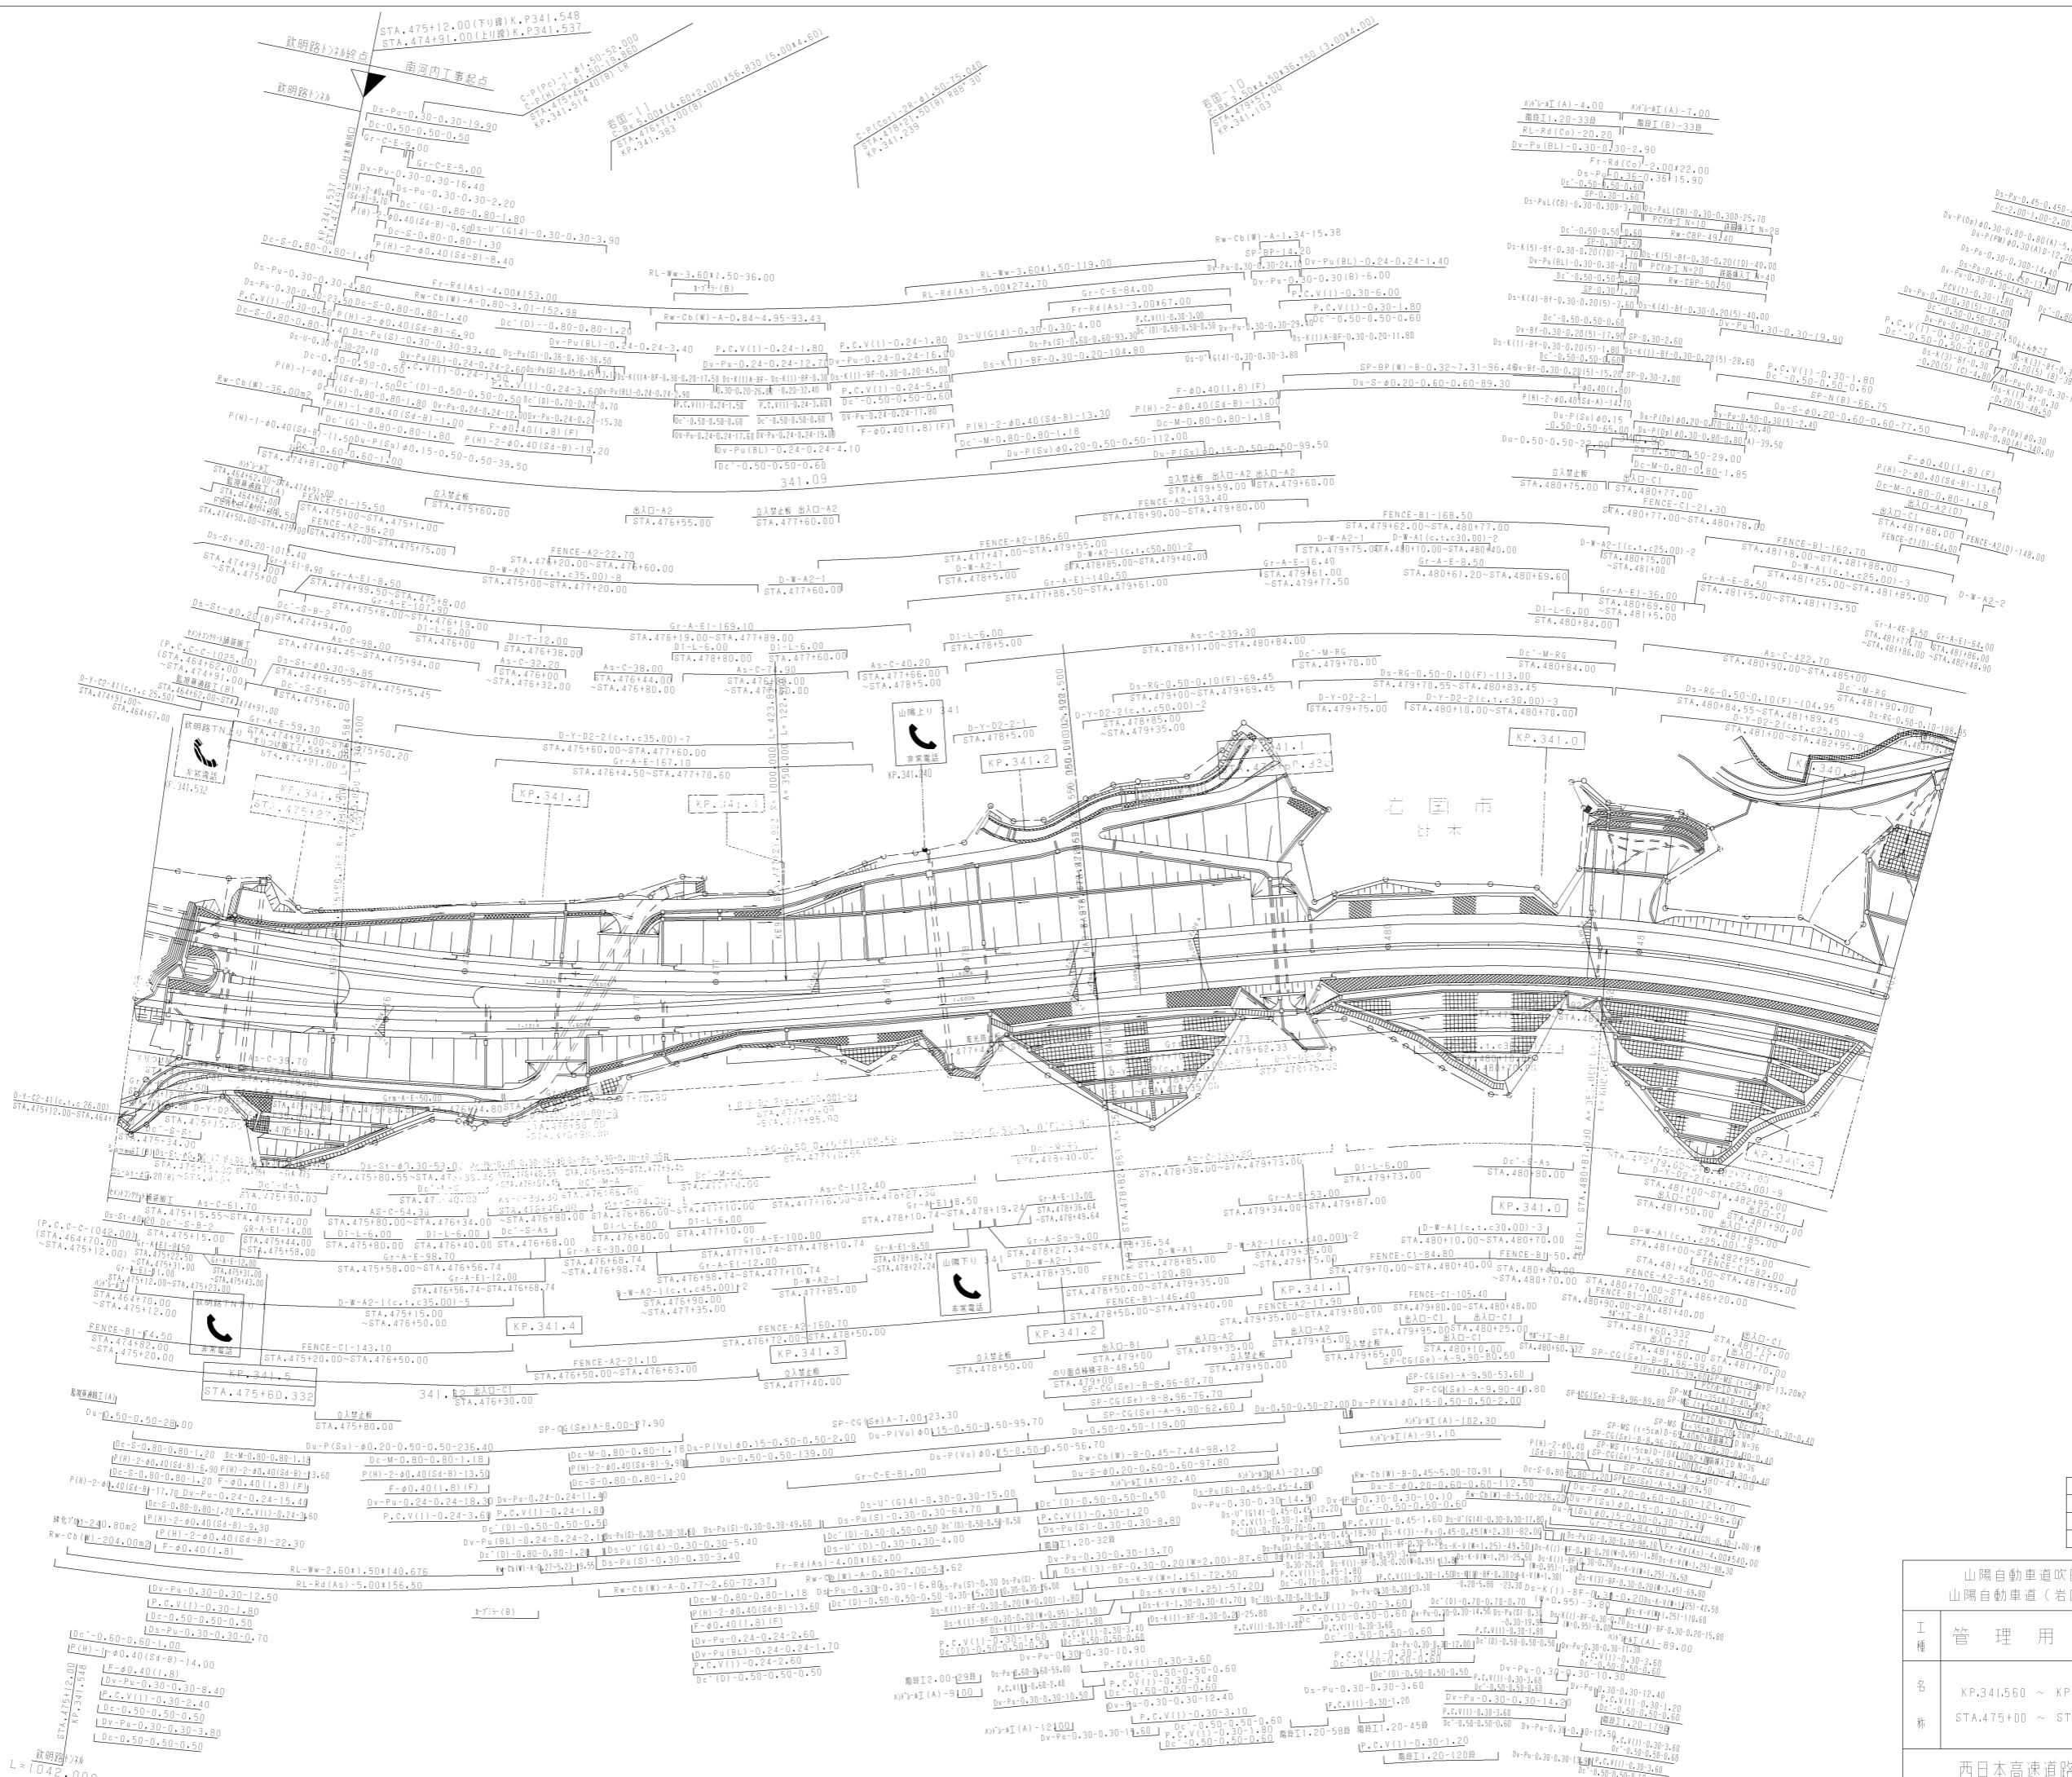

調整年月	適用
第6回 2017年3月	
第7回 2018年3月	
第8回 2021年03月	


山陽自動車道吹田山口線 山陽自動車道(岩国~玖珂)	
工種	管理用平面図
名	KP.341.560 ~ KP.340.860
尺	1/1000
番	13 21

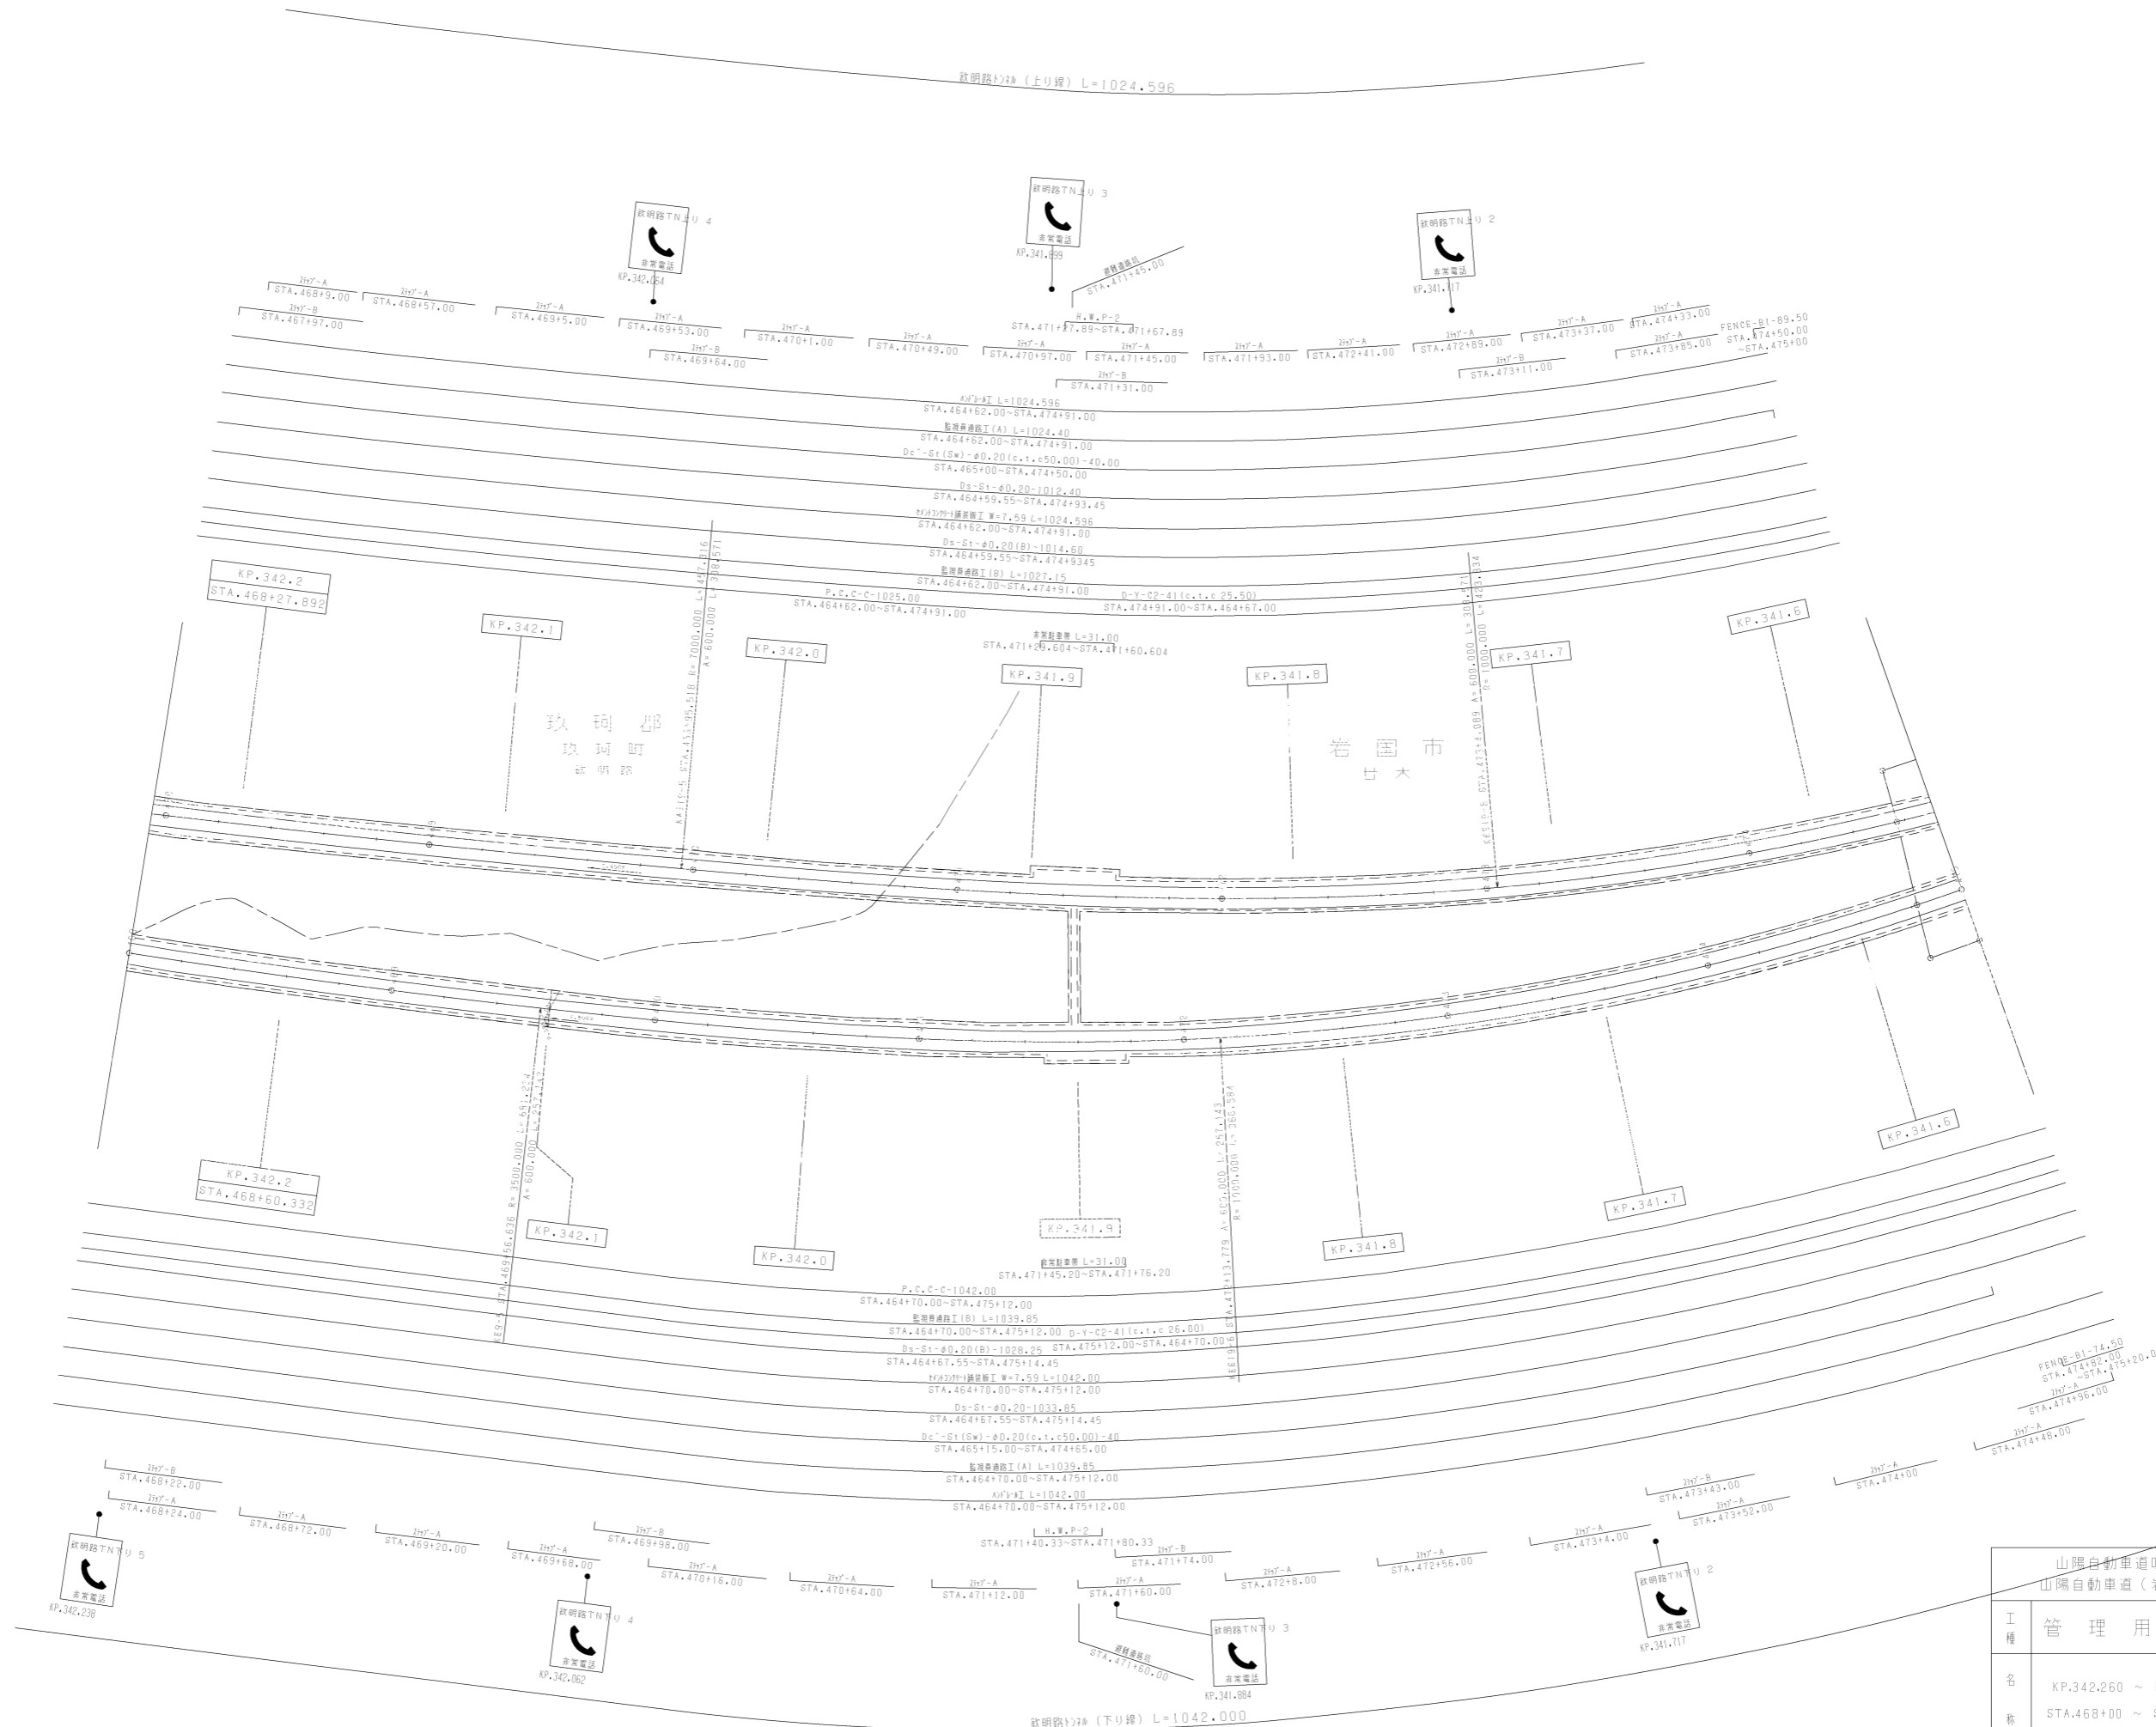

調整年月	適用
第2回 2010年3月	
第3回 2017年3月	
第4回 2018年3月	

山陽自動車道吹田山口線 山陽自動車道(岩国~玖珂)		
工種	管理用平面図	—
名称	KP.342.260 ~ KP.341.560 STA.468+00 ~ STA.475+00	幅尺 1/1000 14 21


西日本高速道路(株)中国支社

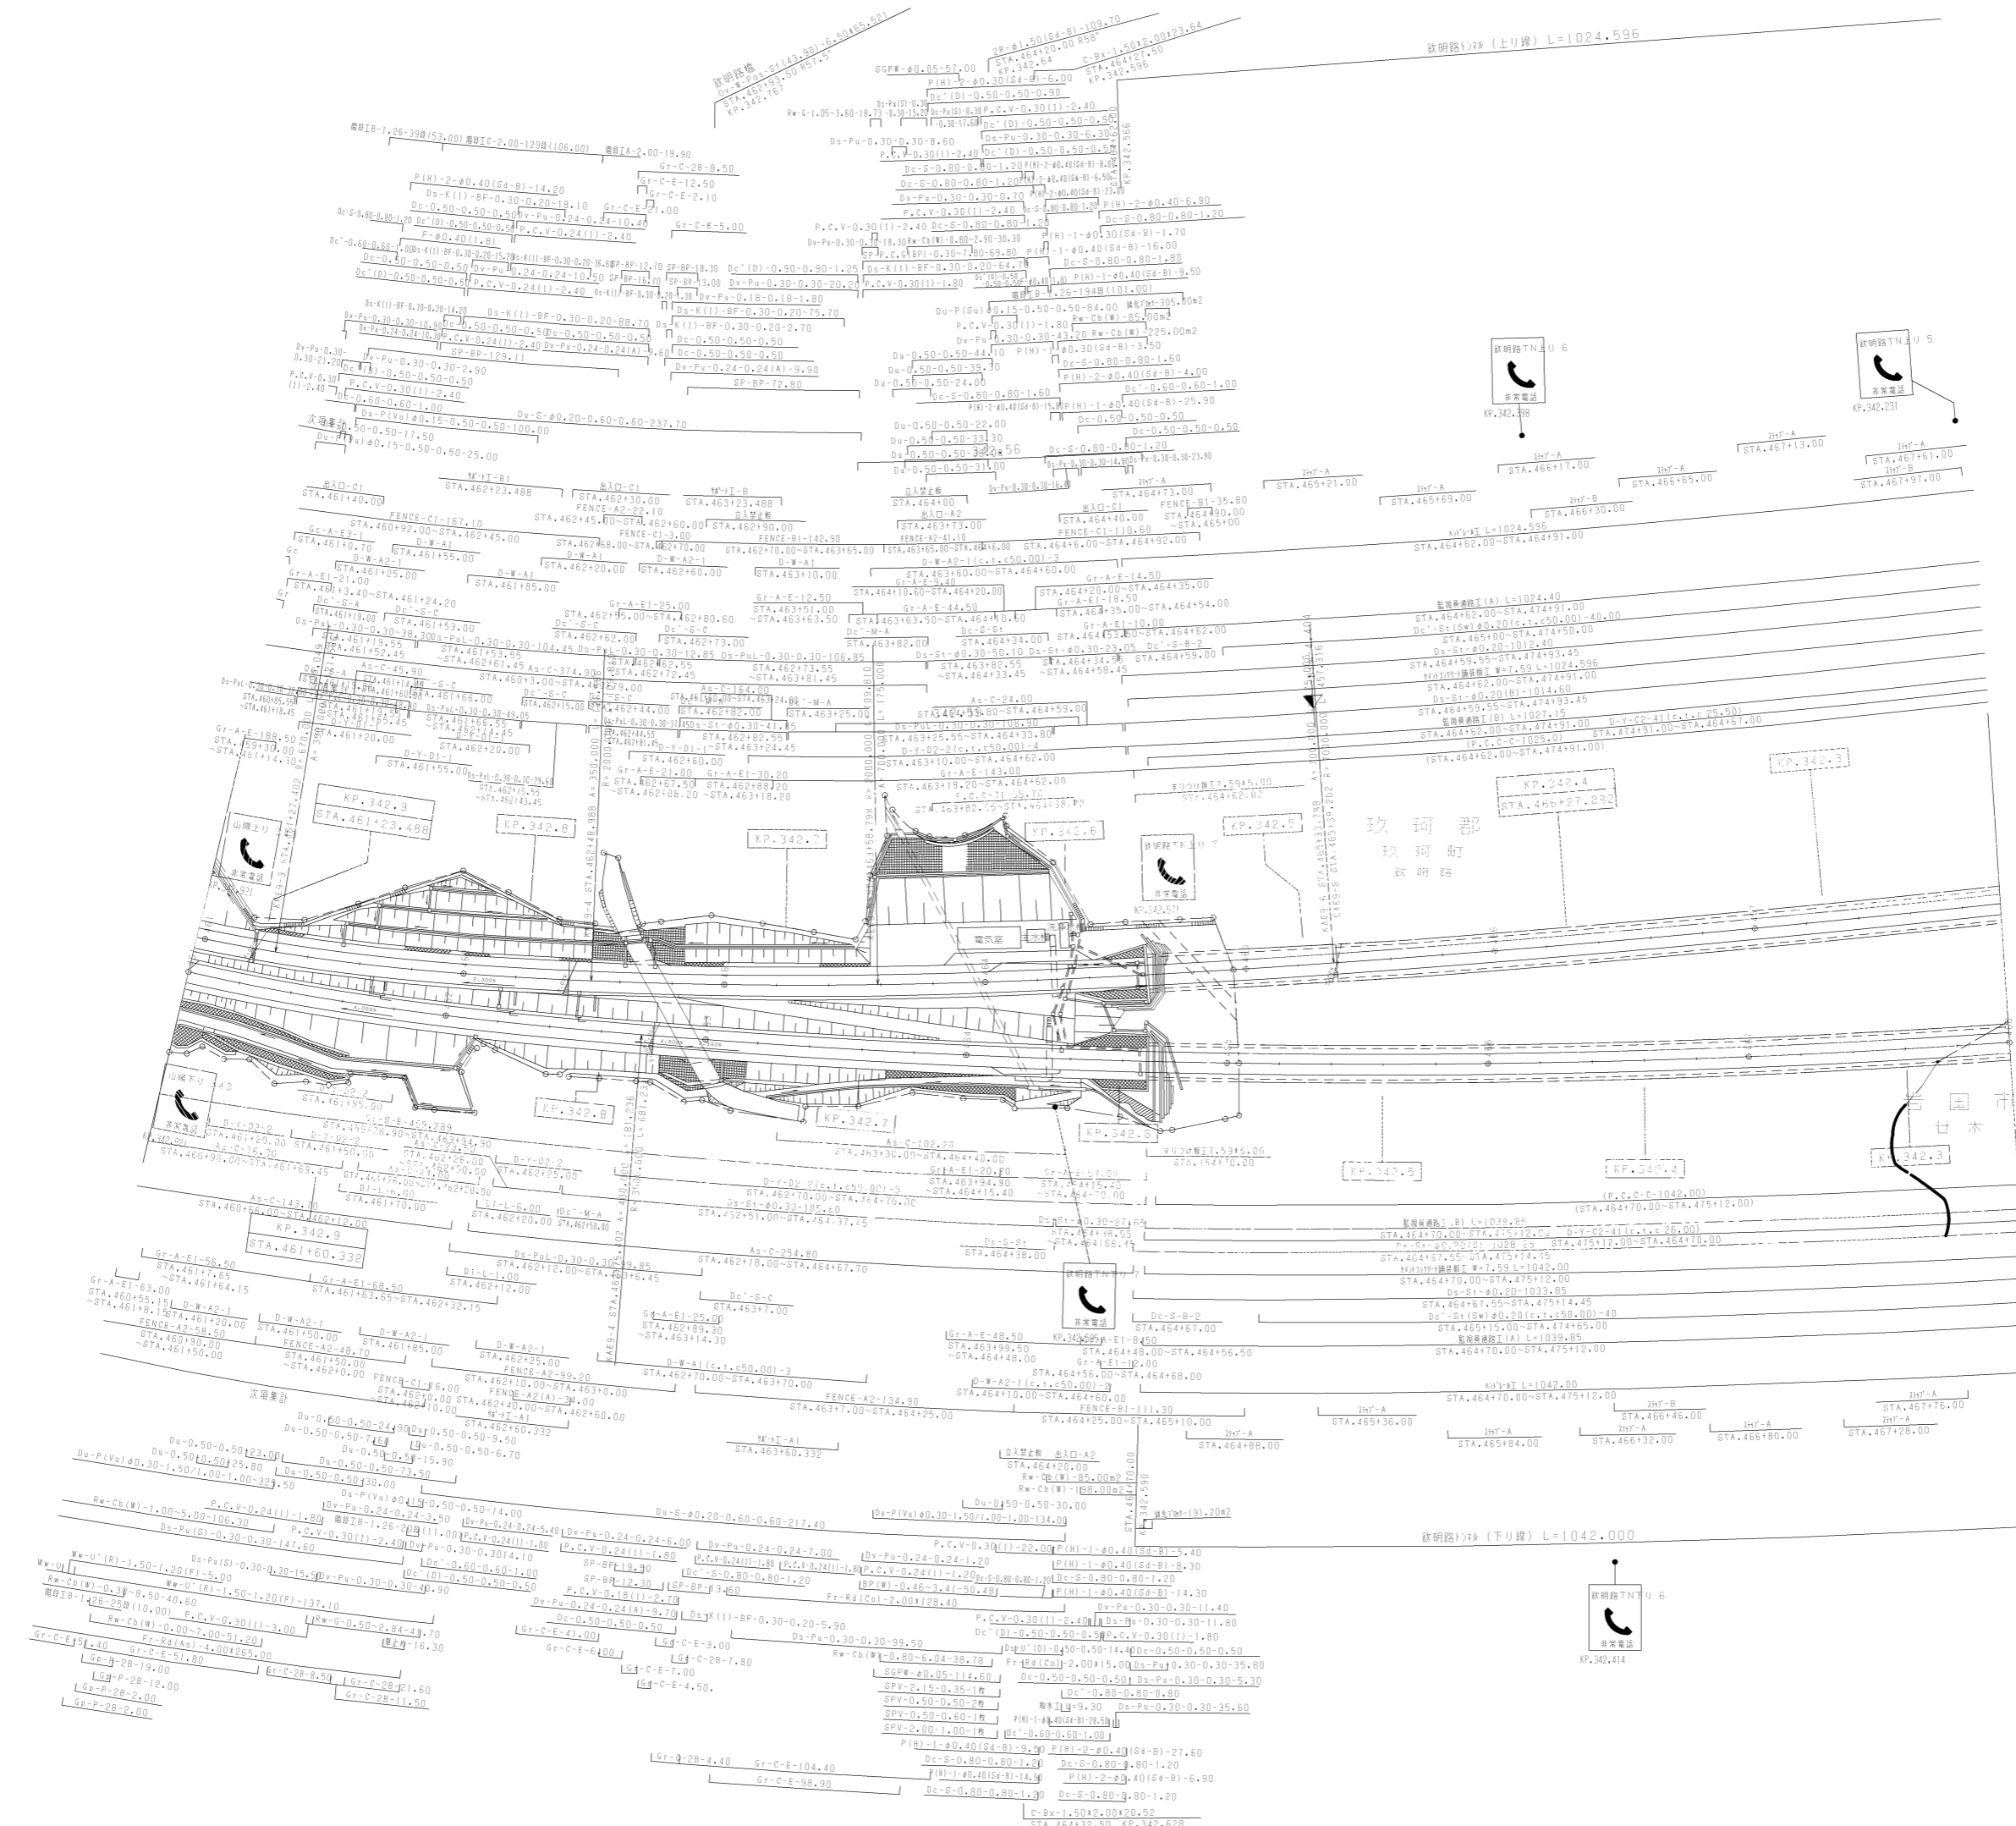

調整年月	適用
第4回 2012年3月	
第5回 2017年3月	
第6回 2018年3月	


山陽自動車道吹田山口線 山陽自動車道(岩国~玖珂)		
工種	管理用平面図	
名称	KP.342.960 ~ KP.342.260 STA.461+00 ~ STA.468+00	幅尺 1/1000 15 21

西日本高速道路(株)中国支社

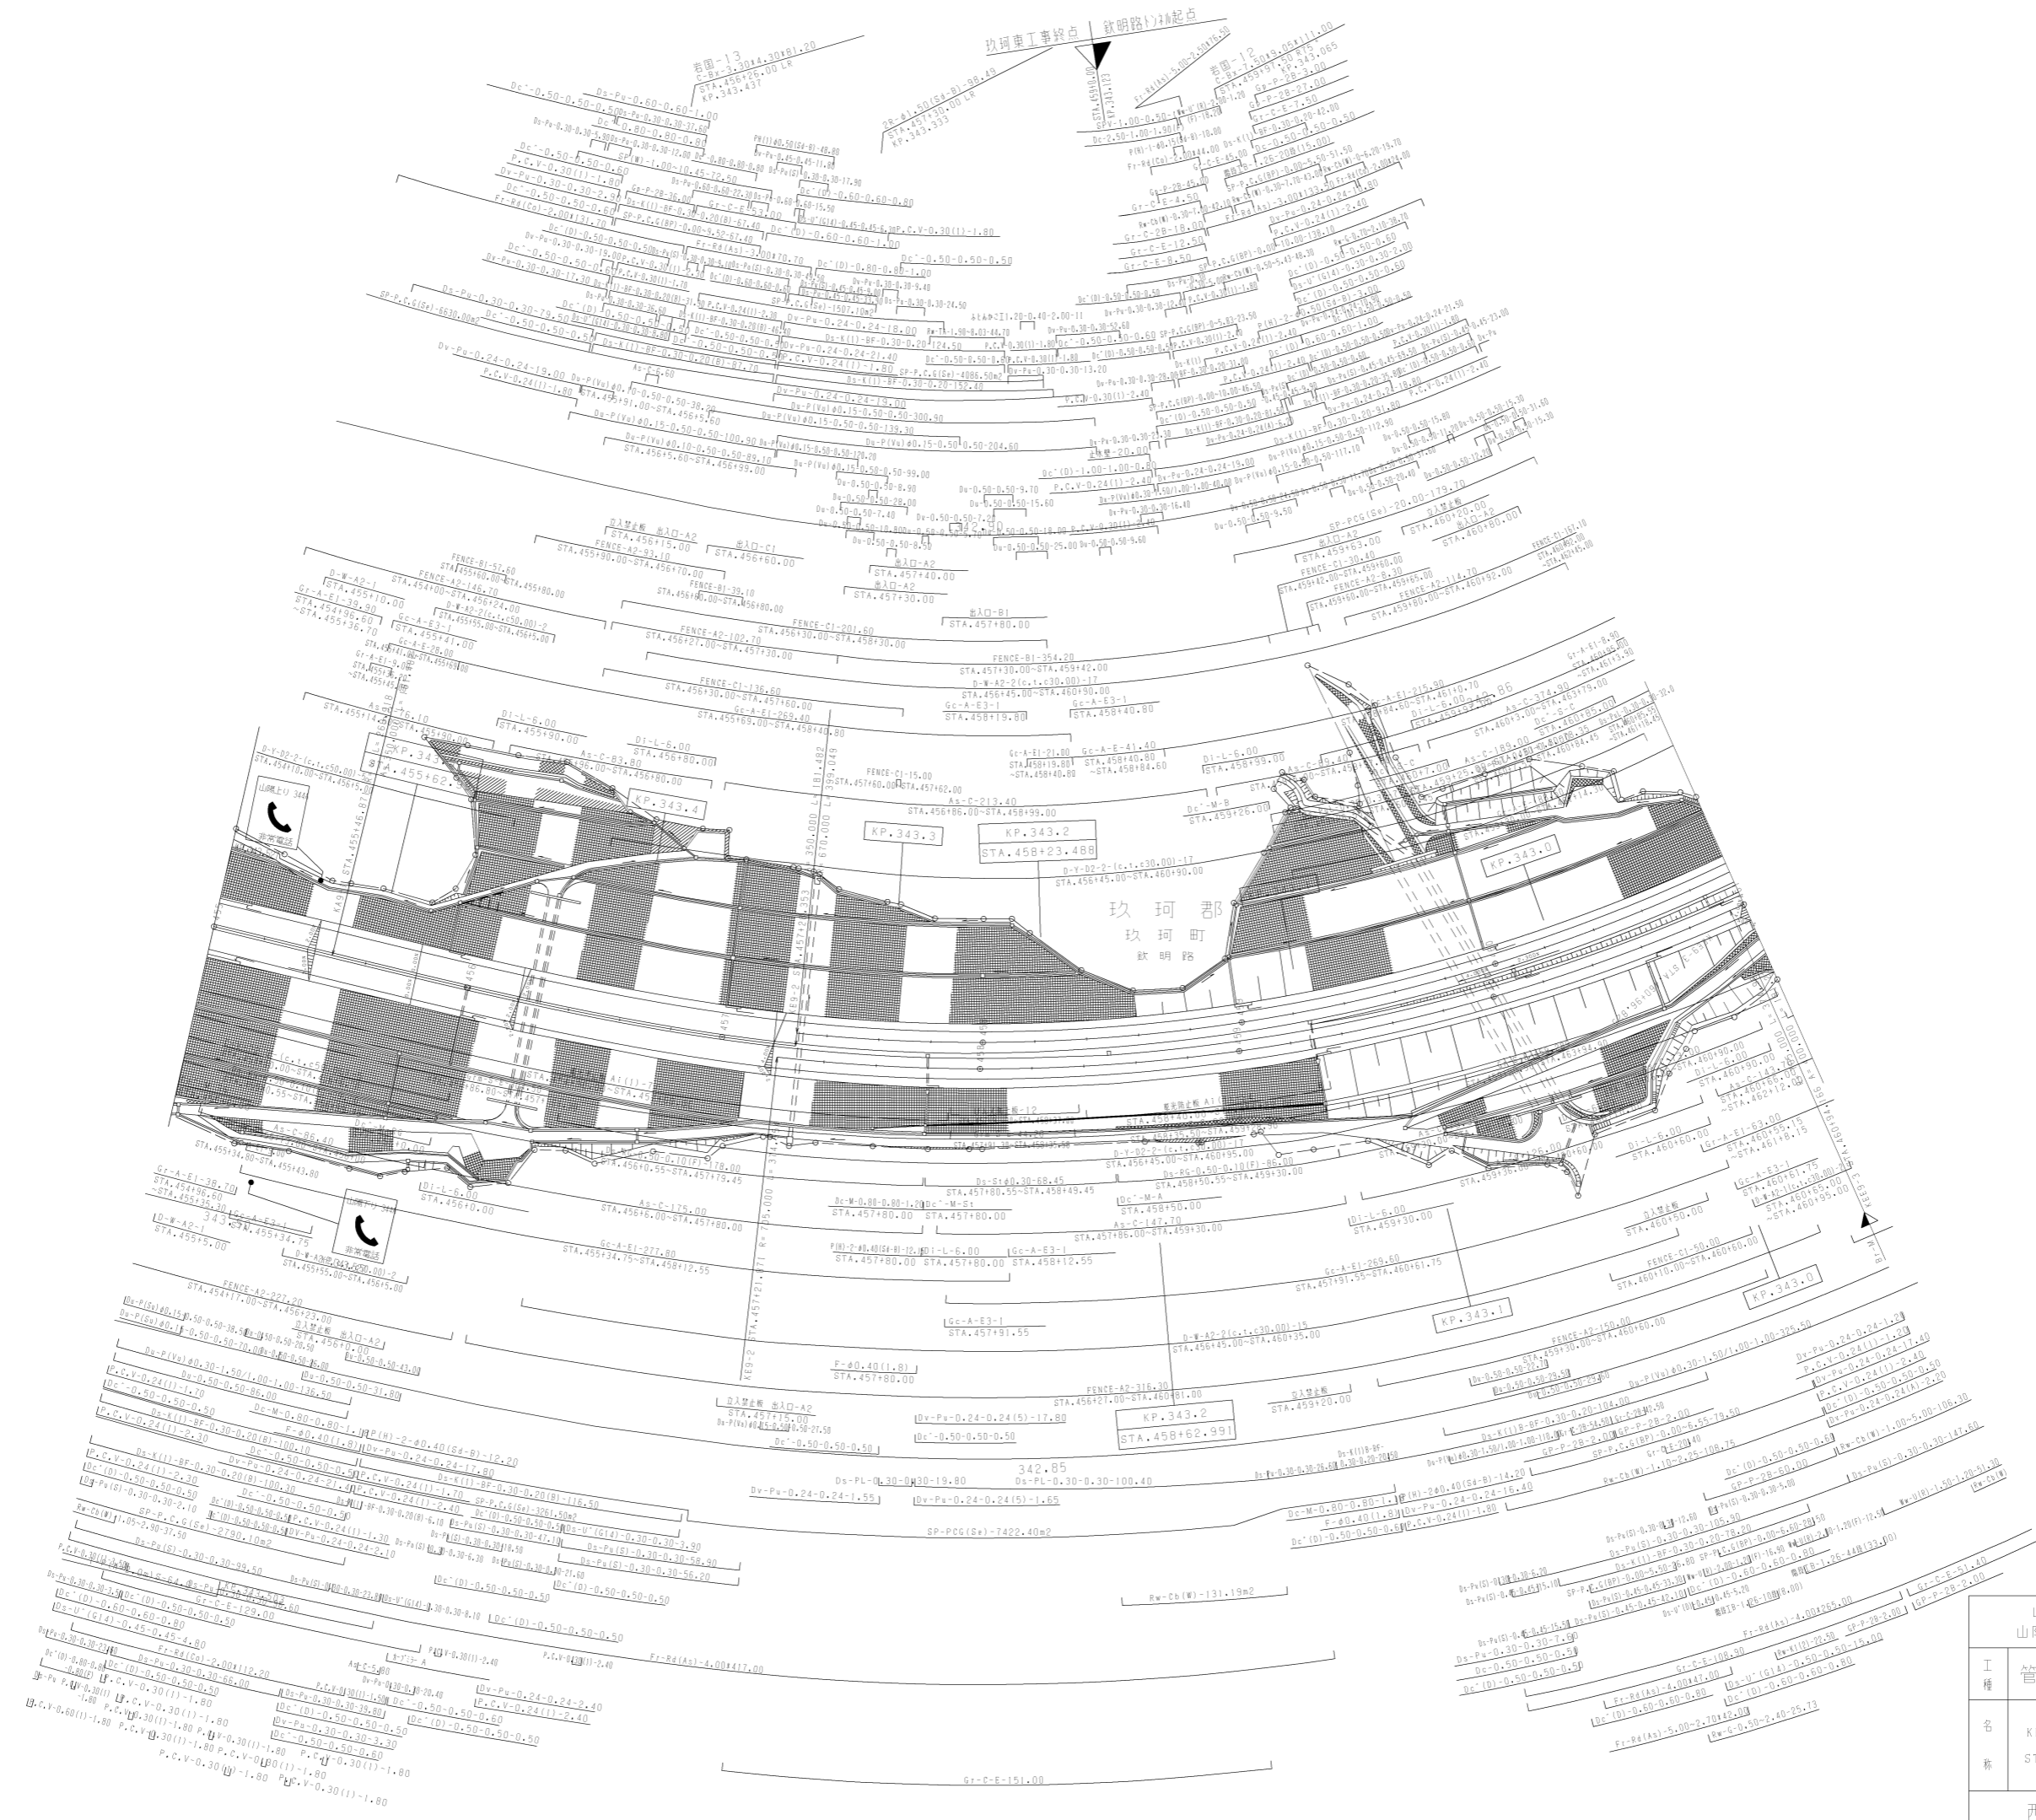


調整年月	適用
第3回 2010年3月	—
第4回 2016年3月	—
第5回 2021年03月	—

山陽自動車道吹田山口線 山陽自動車道(岩国~玖珂)			
工種	管理用平面図		
名称	KP.343.563 ~ KP.342.960 STA.455+00 ~ STA.461+00	縮尺	1/1000
			16 21

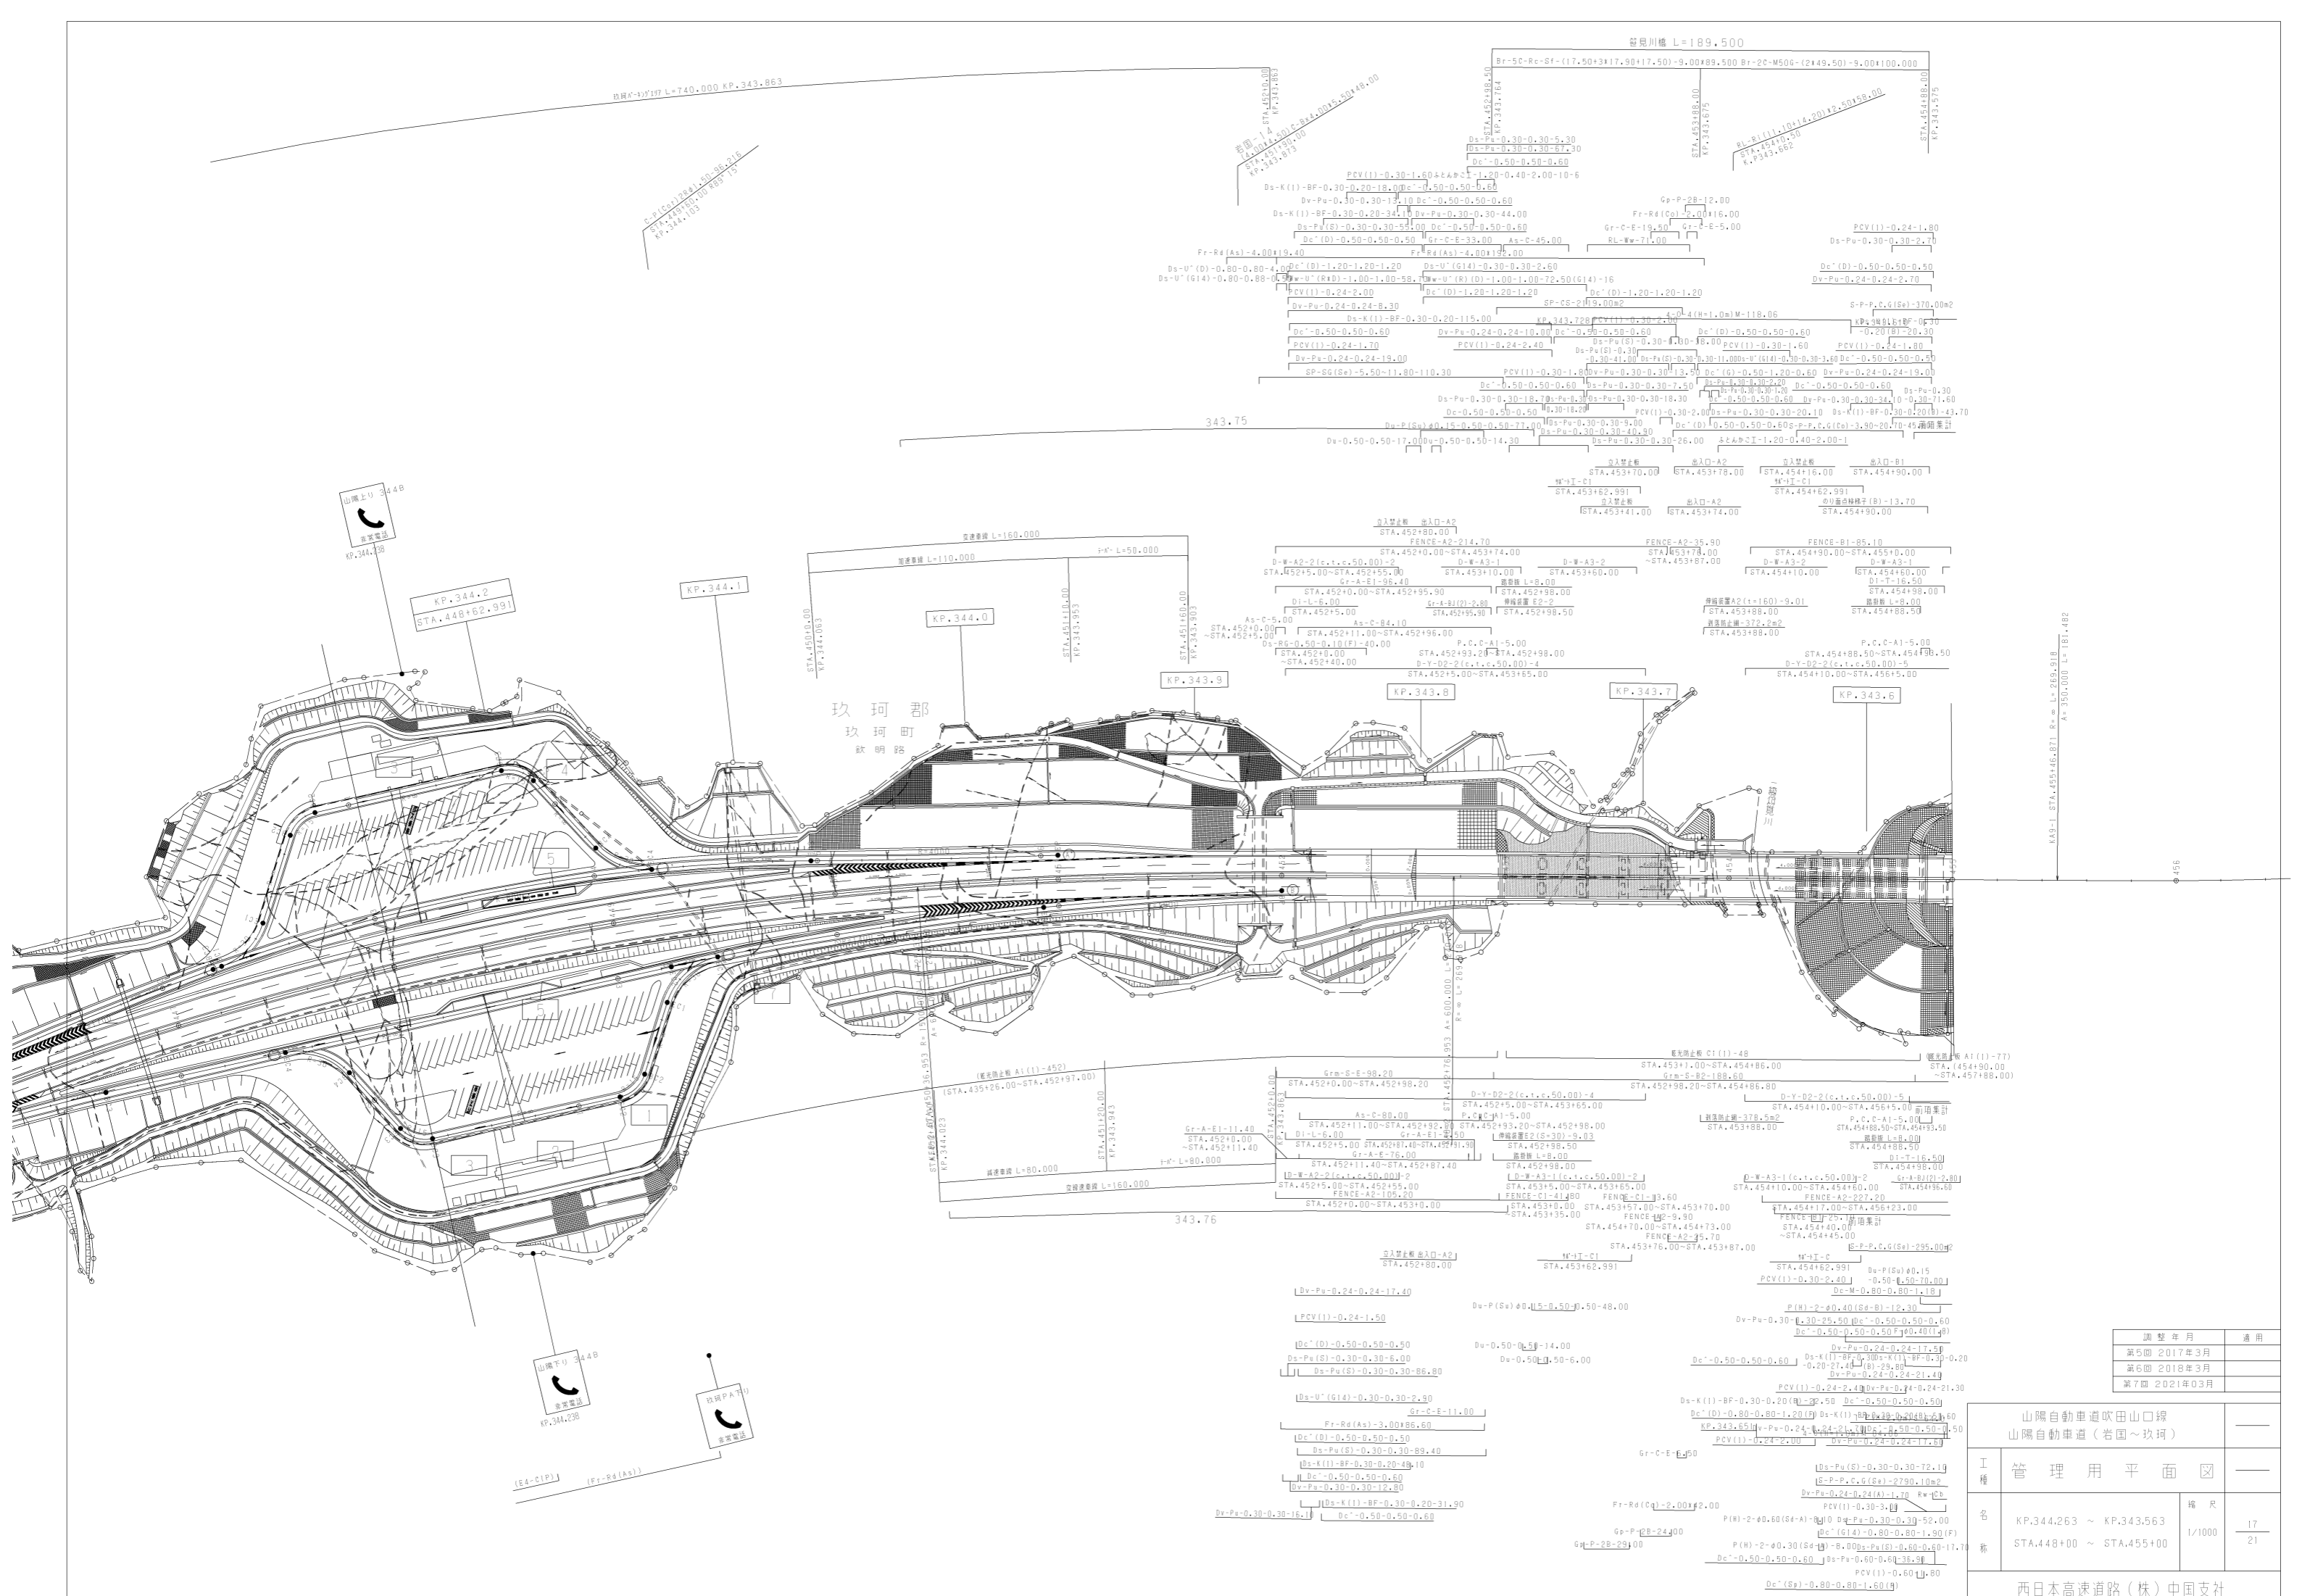


山陽自動車道吹田山口線 山陽自動車道(岩国~玖珂)		
工種	管理用平面図	
名称	KP.344.263 ~ KP.343.563 STA.448+00 ~ STA.455+00	1/1000
		17 21
西日本高速道路(株)中国支社		

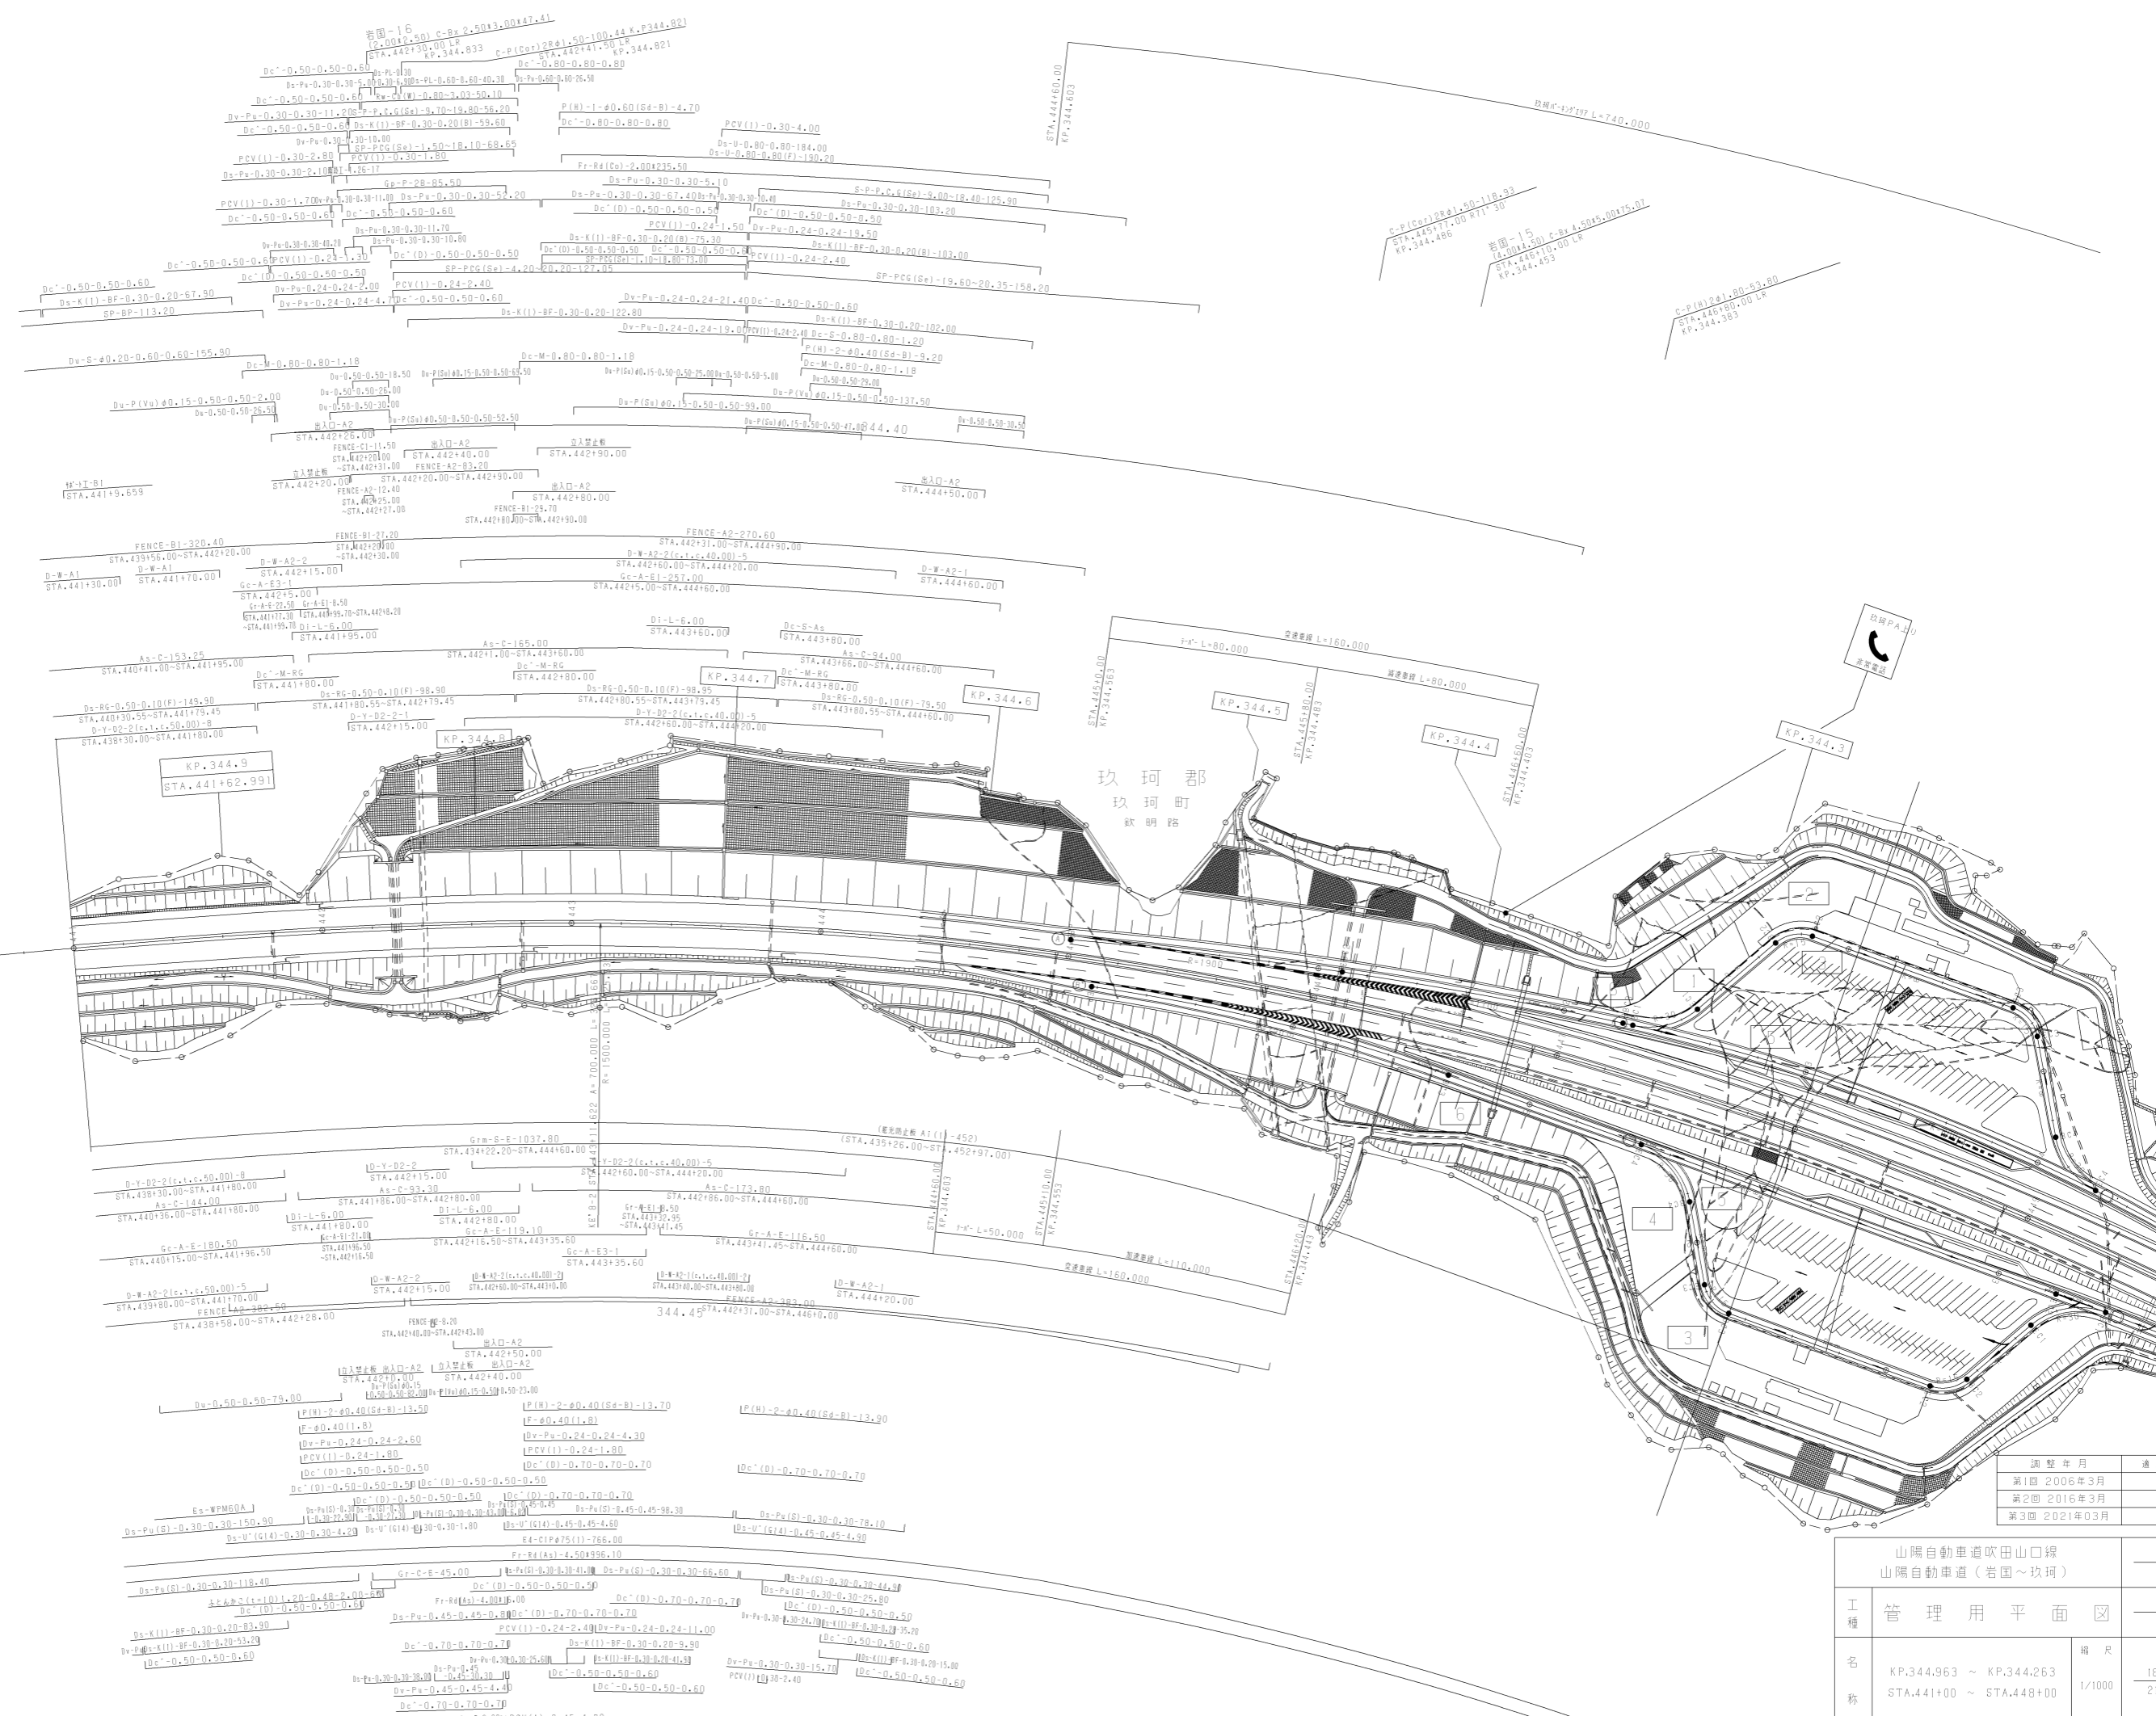

調整年月	適用
第1回 2006年3月	
第2回 2016年3月	
第3回 2021年03月	


山陽自動車道吹田山口線 山陽自動車道(岩国~玖珂)		
工種	管理用平面図	
名称	KP.344.963 ~ KP.344.263 STA.441+00 ~ STA.448+00	縮尺 1/1000 21

西日本高速道路(株)中国支社

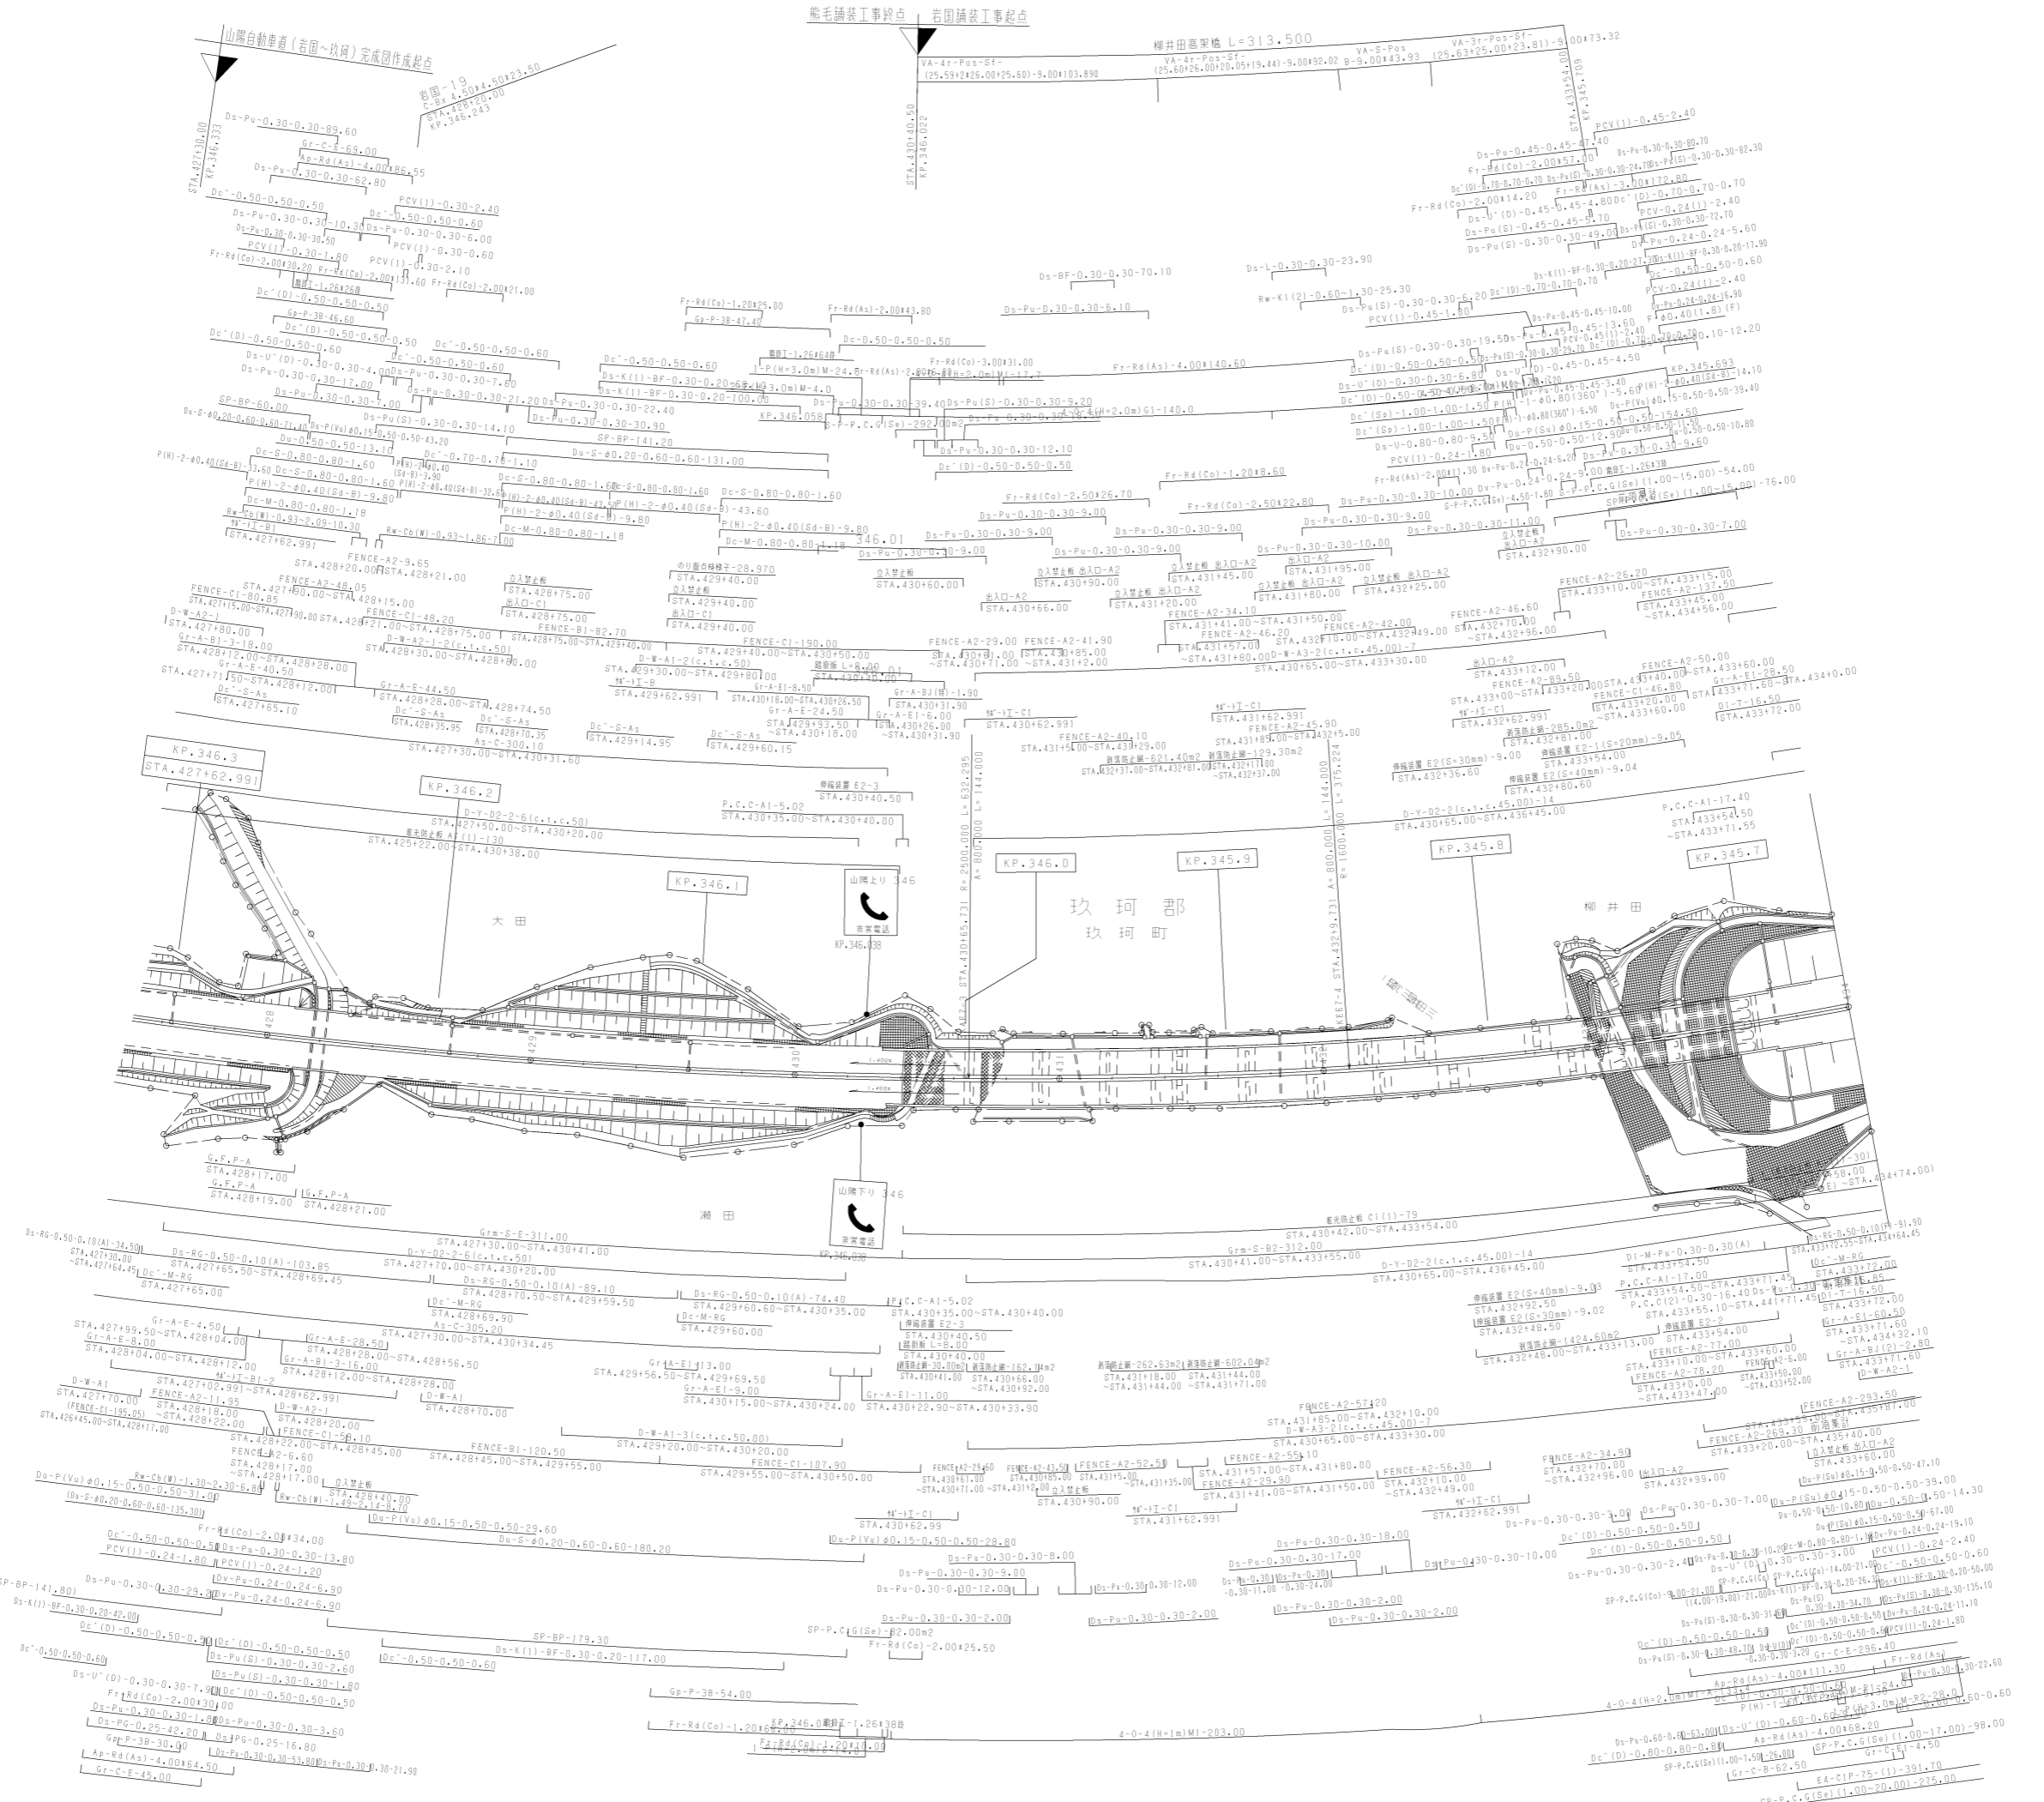


調査年月	適用
第5回 2016年3月	
第6回 2017年3月	
第7回 2021年03月	

山陽自動車道吹田山口線 山陽自動車道(岩国~玖珂)		
工種	管理用平面図	
名	KP.346.333 ~ KP.345.663 STA.427+00 ~ STA.434+00	橋尺 1/1000
称		20 21

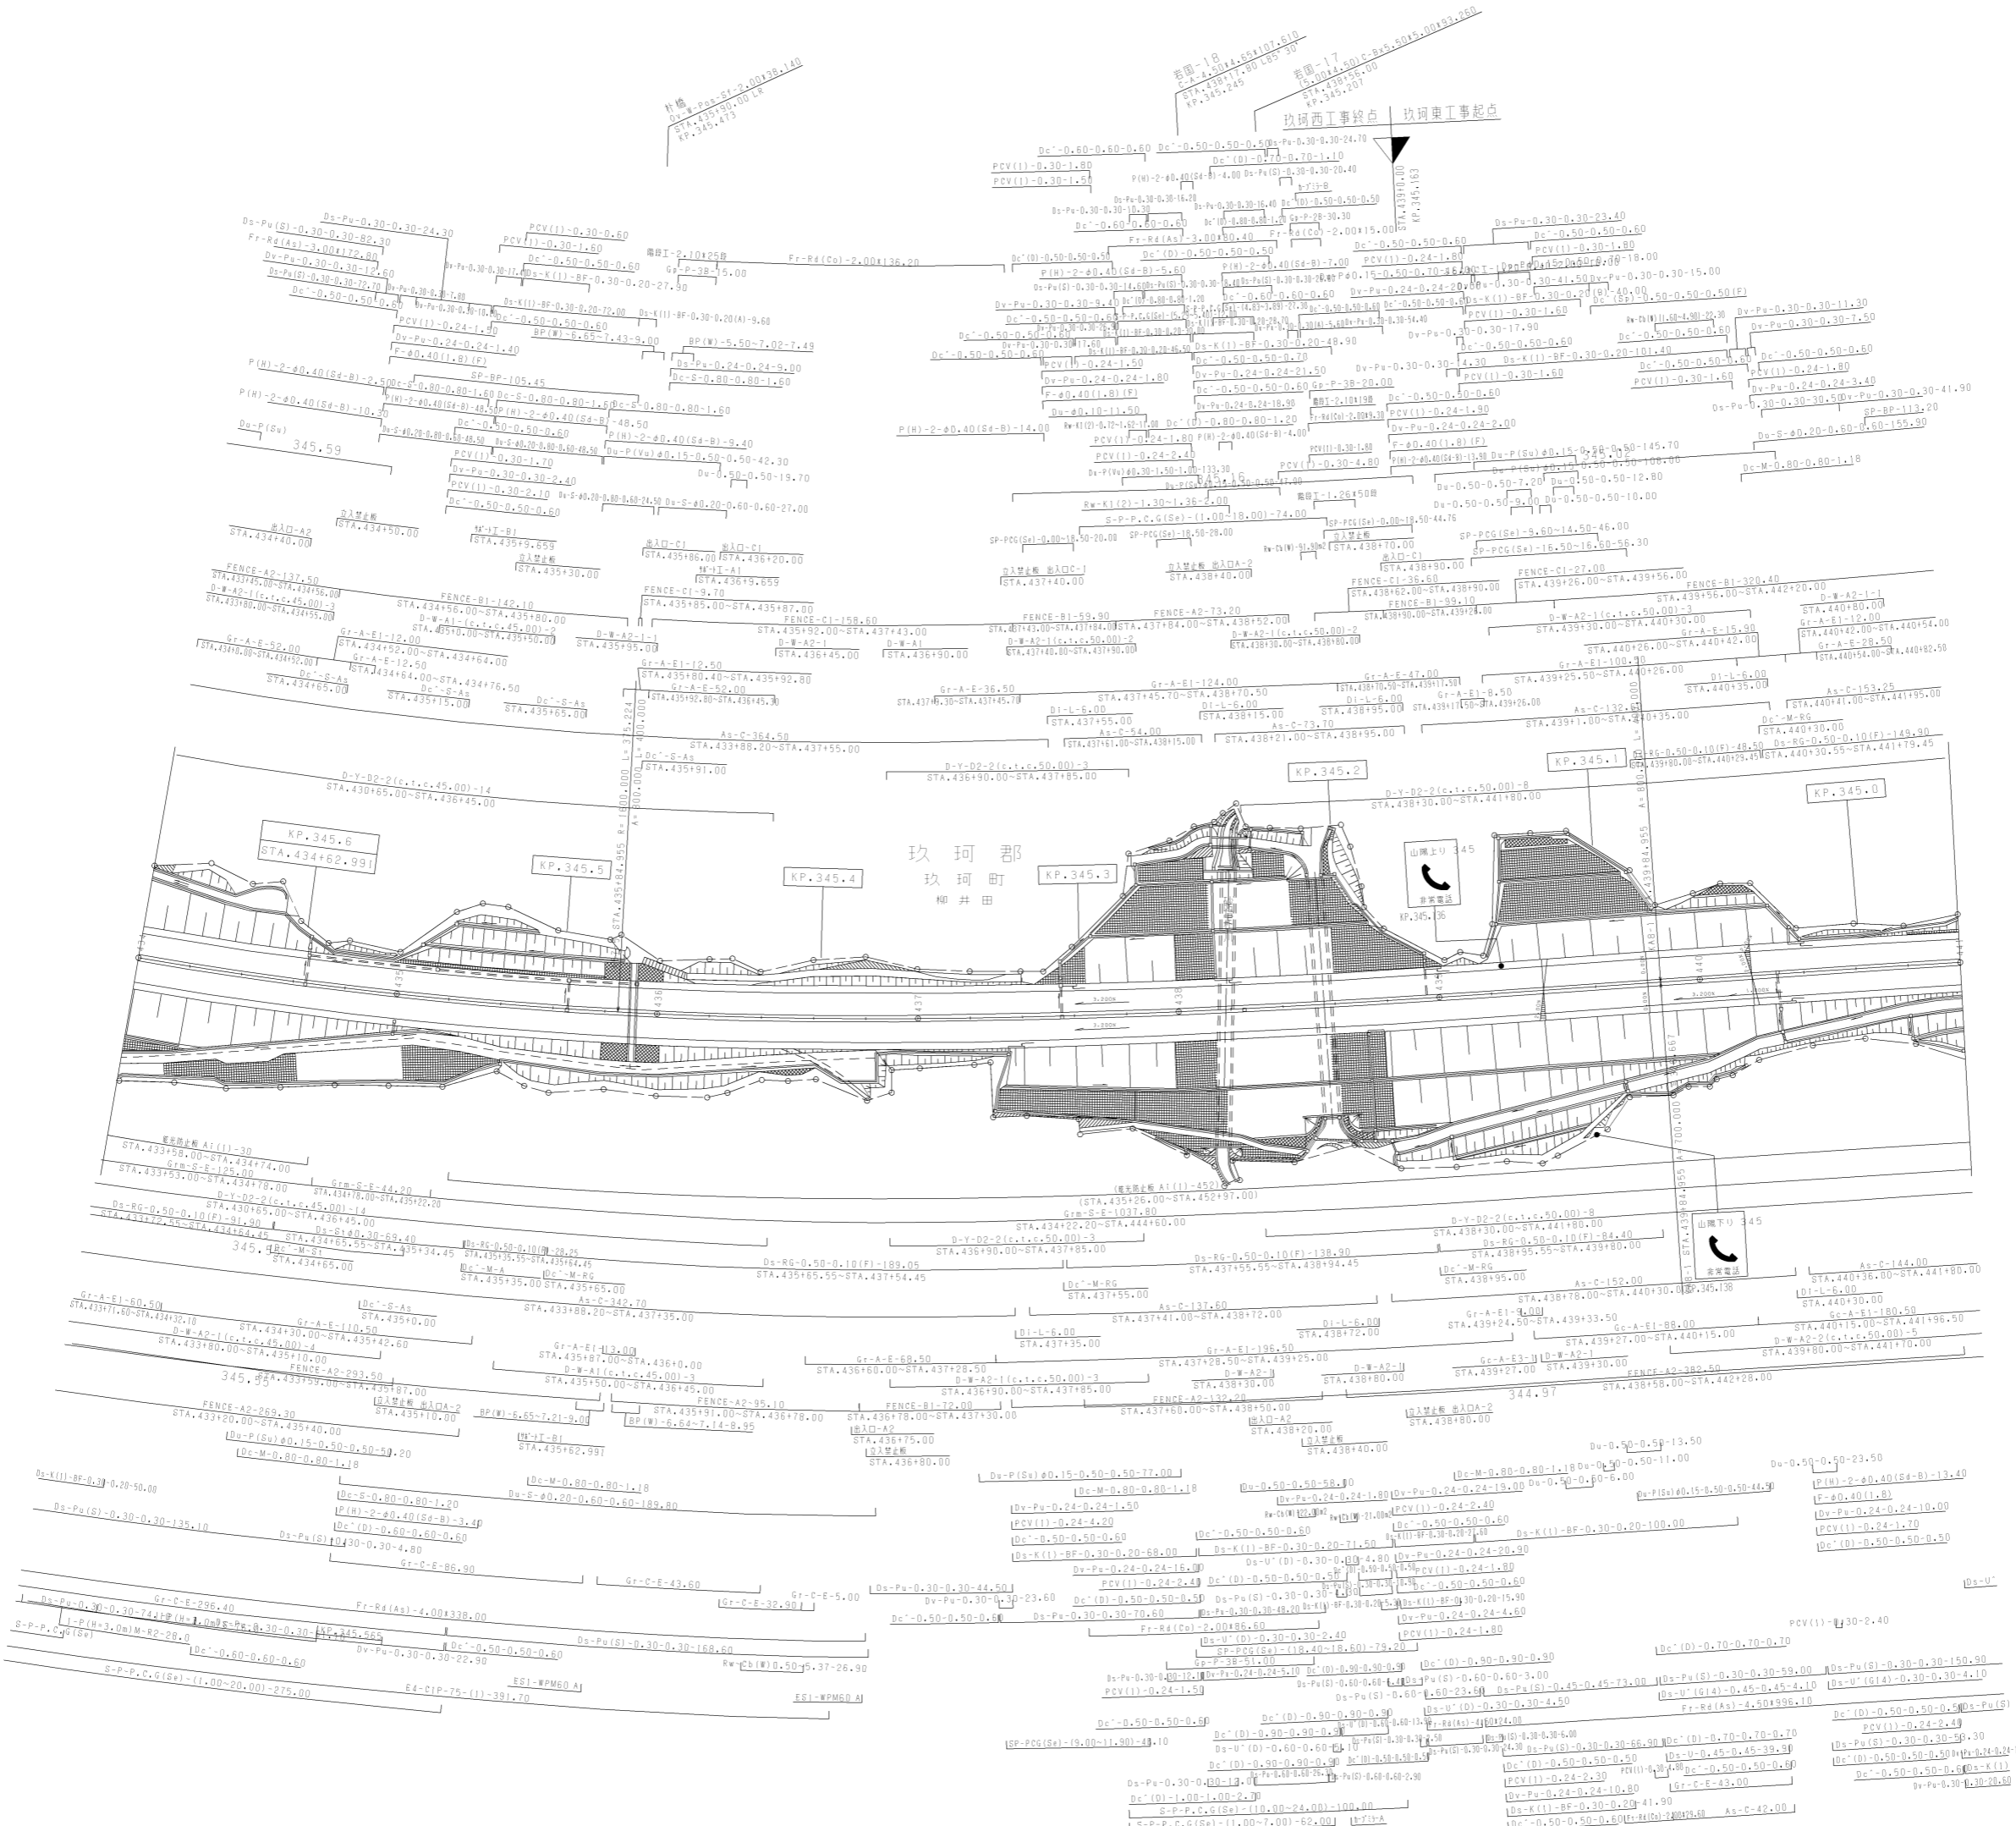

調整年月	適用
第4回 2012年3月	
第5回 2016年3月	
第6回 2021年03月	

山陽自動車道吹田山口線 山陽自動車道(岩国~玖珂)		
工種	管理用平面図	
名称	KP.345.663 ~ KP.344.963 STA.434+00 ~ STA.441+00	1/1000 19 21
西日本高速道路(株)中国支社		

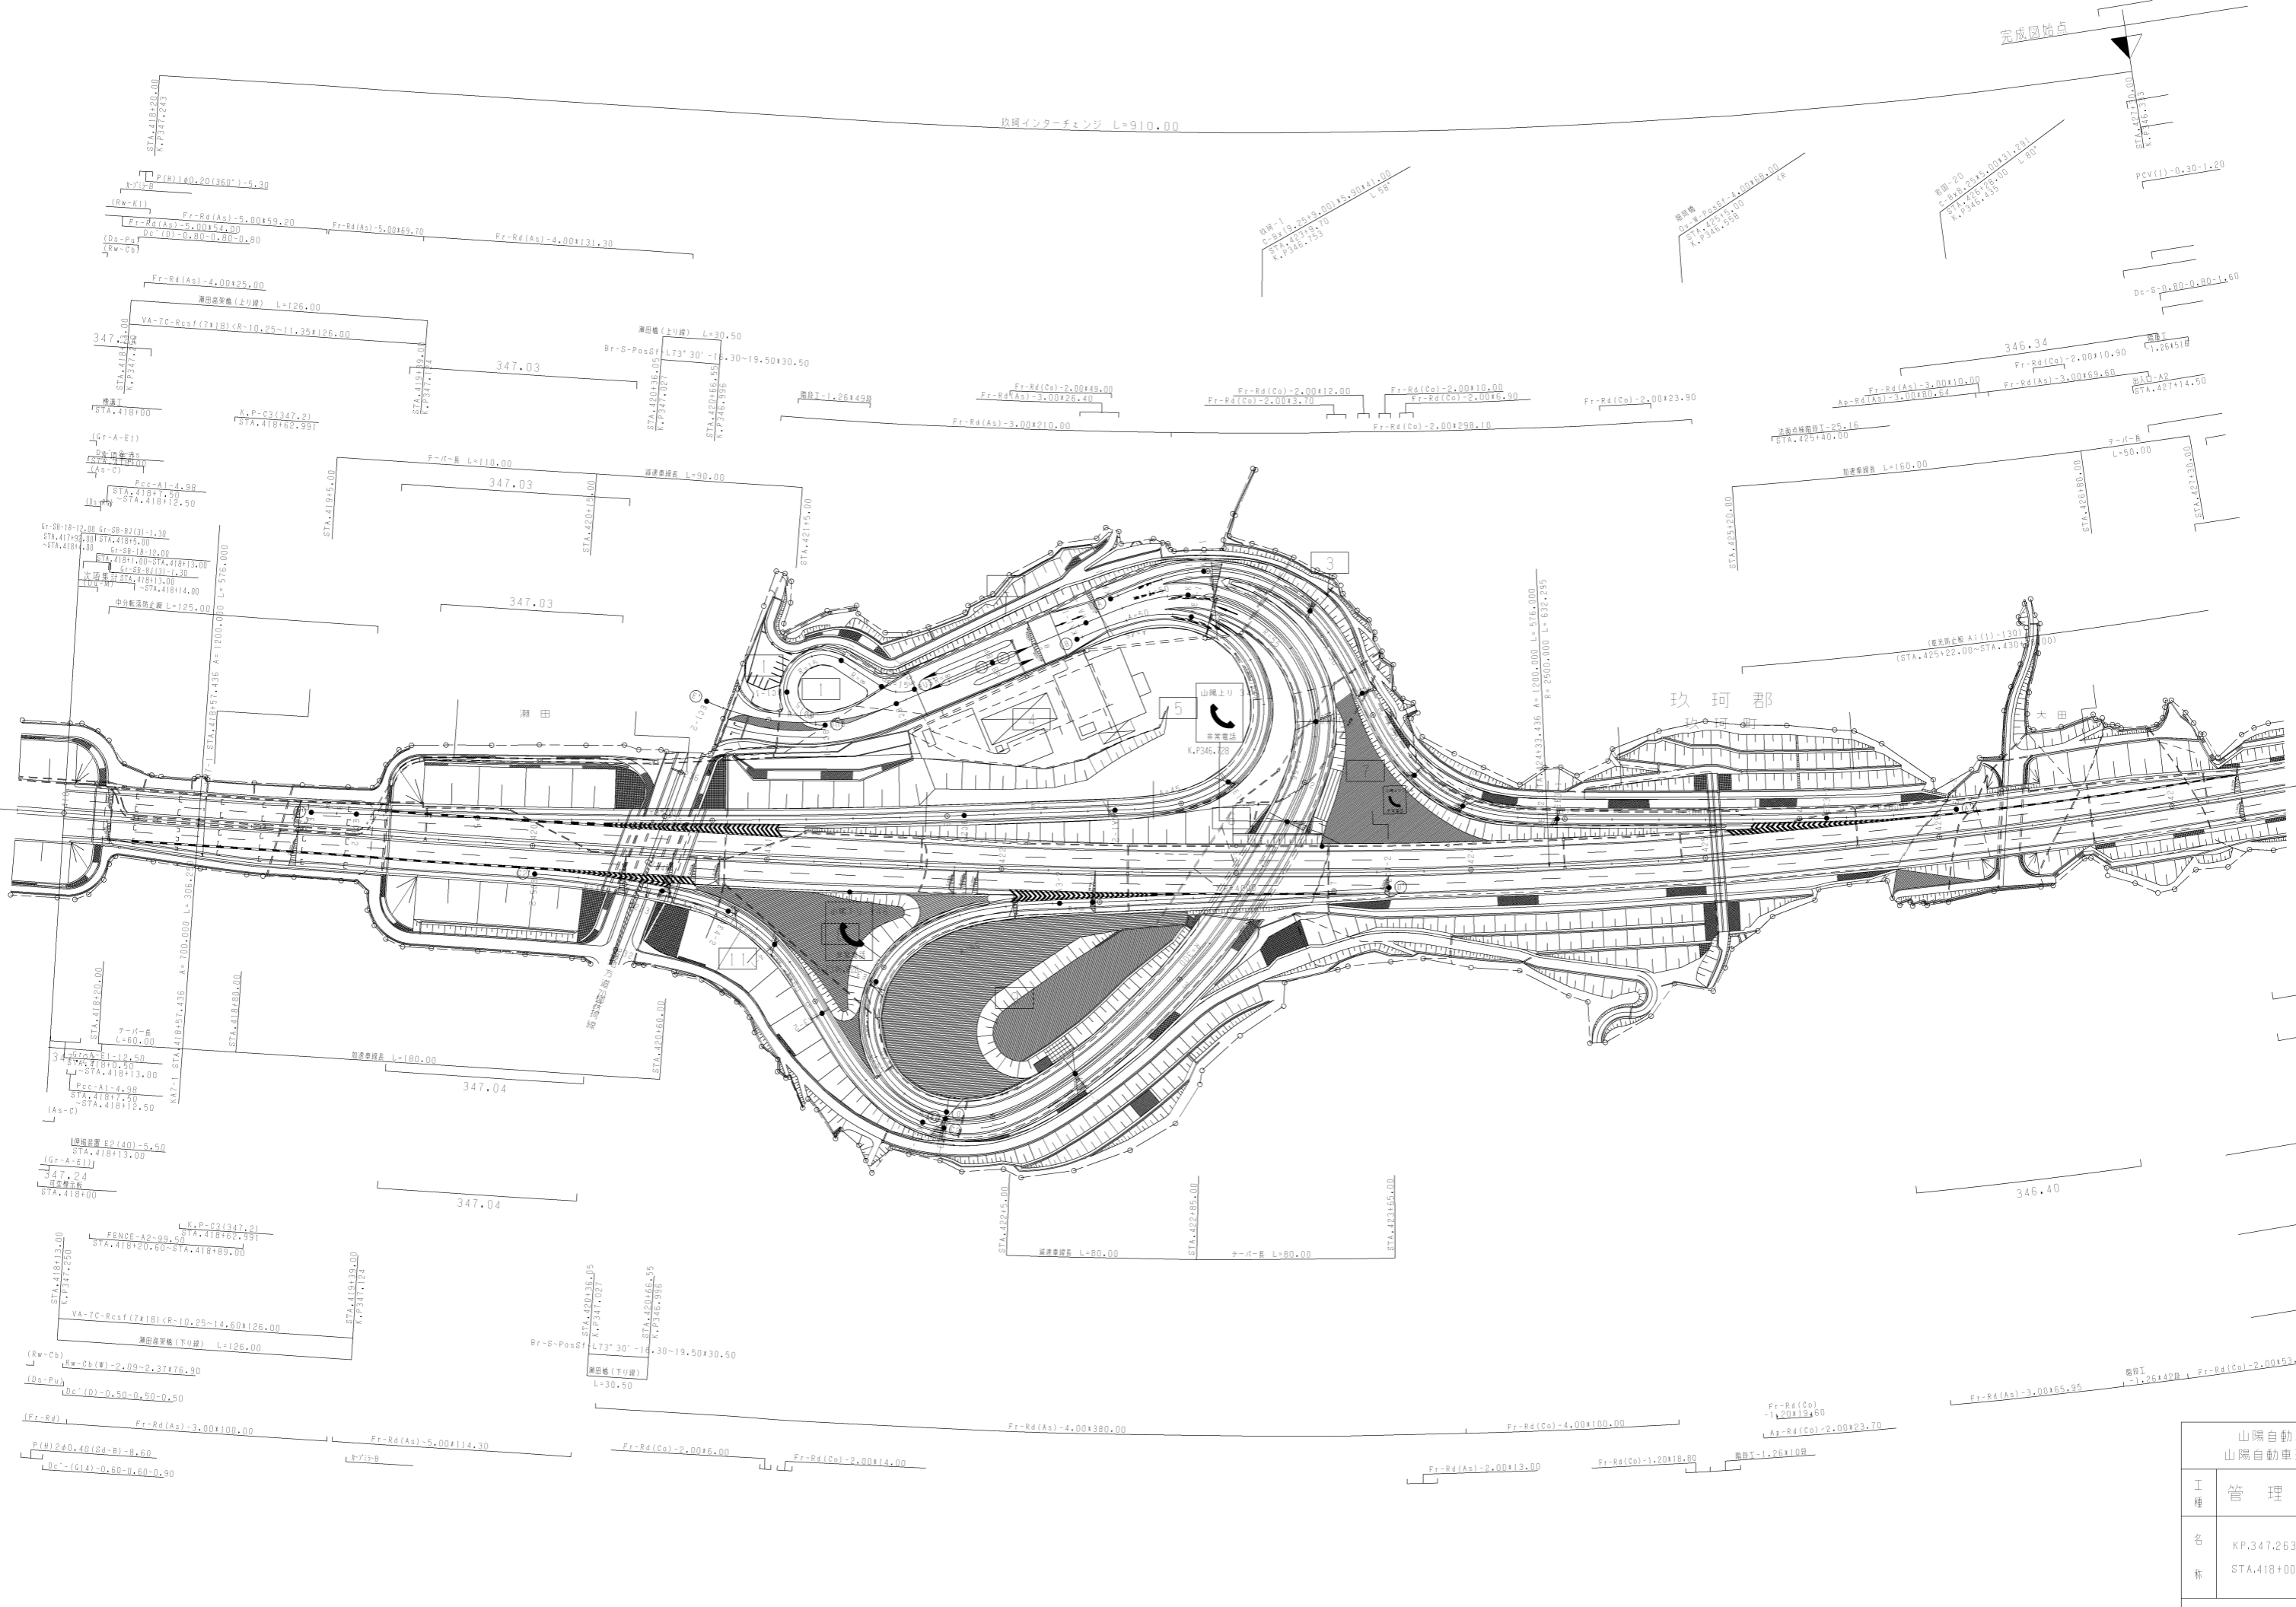


完成図始点

玖珂インターチェンジ L=910.00


玖珂郡
玖珂町
大田

山陽自動車道吹 山陽自動車道(右)
工種 管理用
名称 KP.347.263 ~ K STA.418+00 ~ S'
西日本高速道路

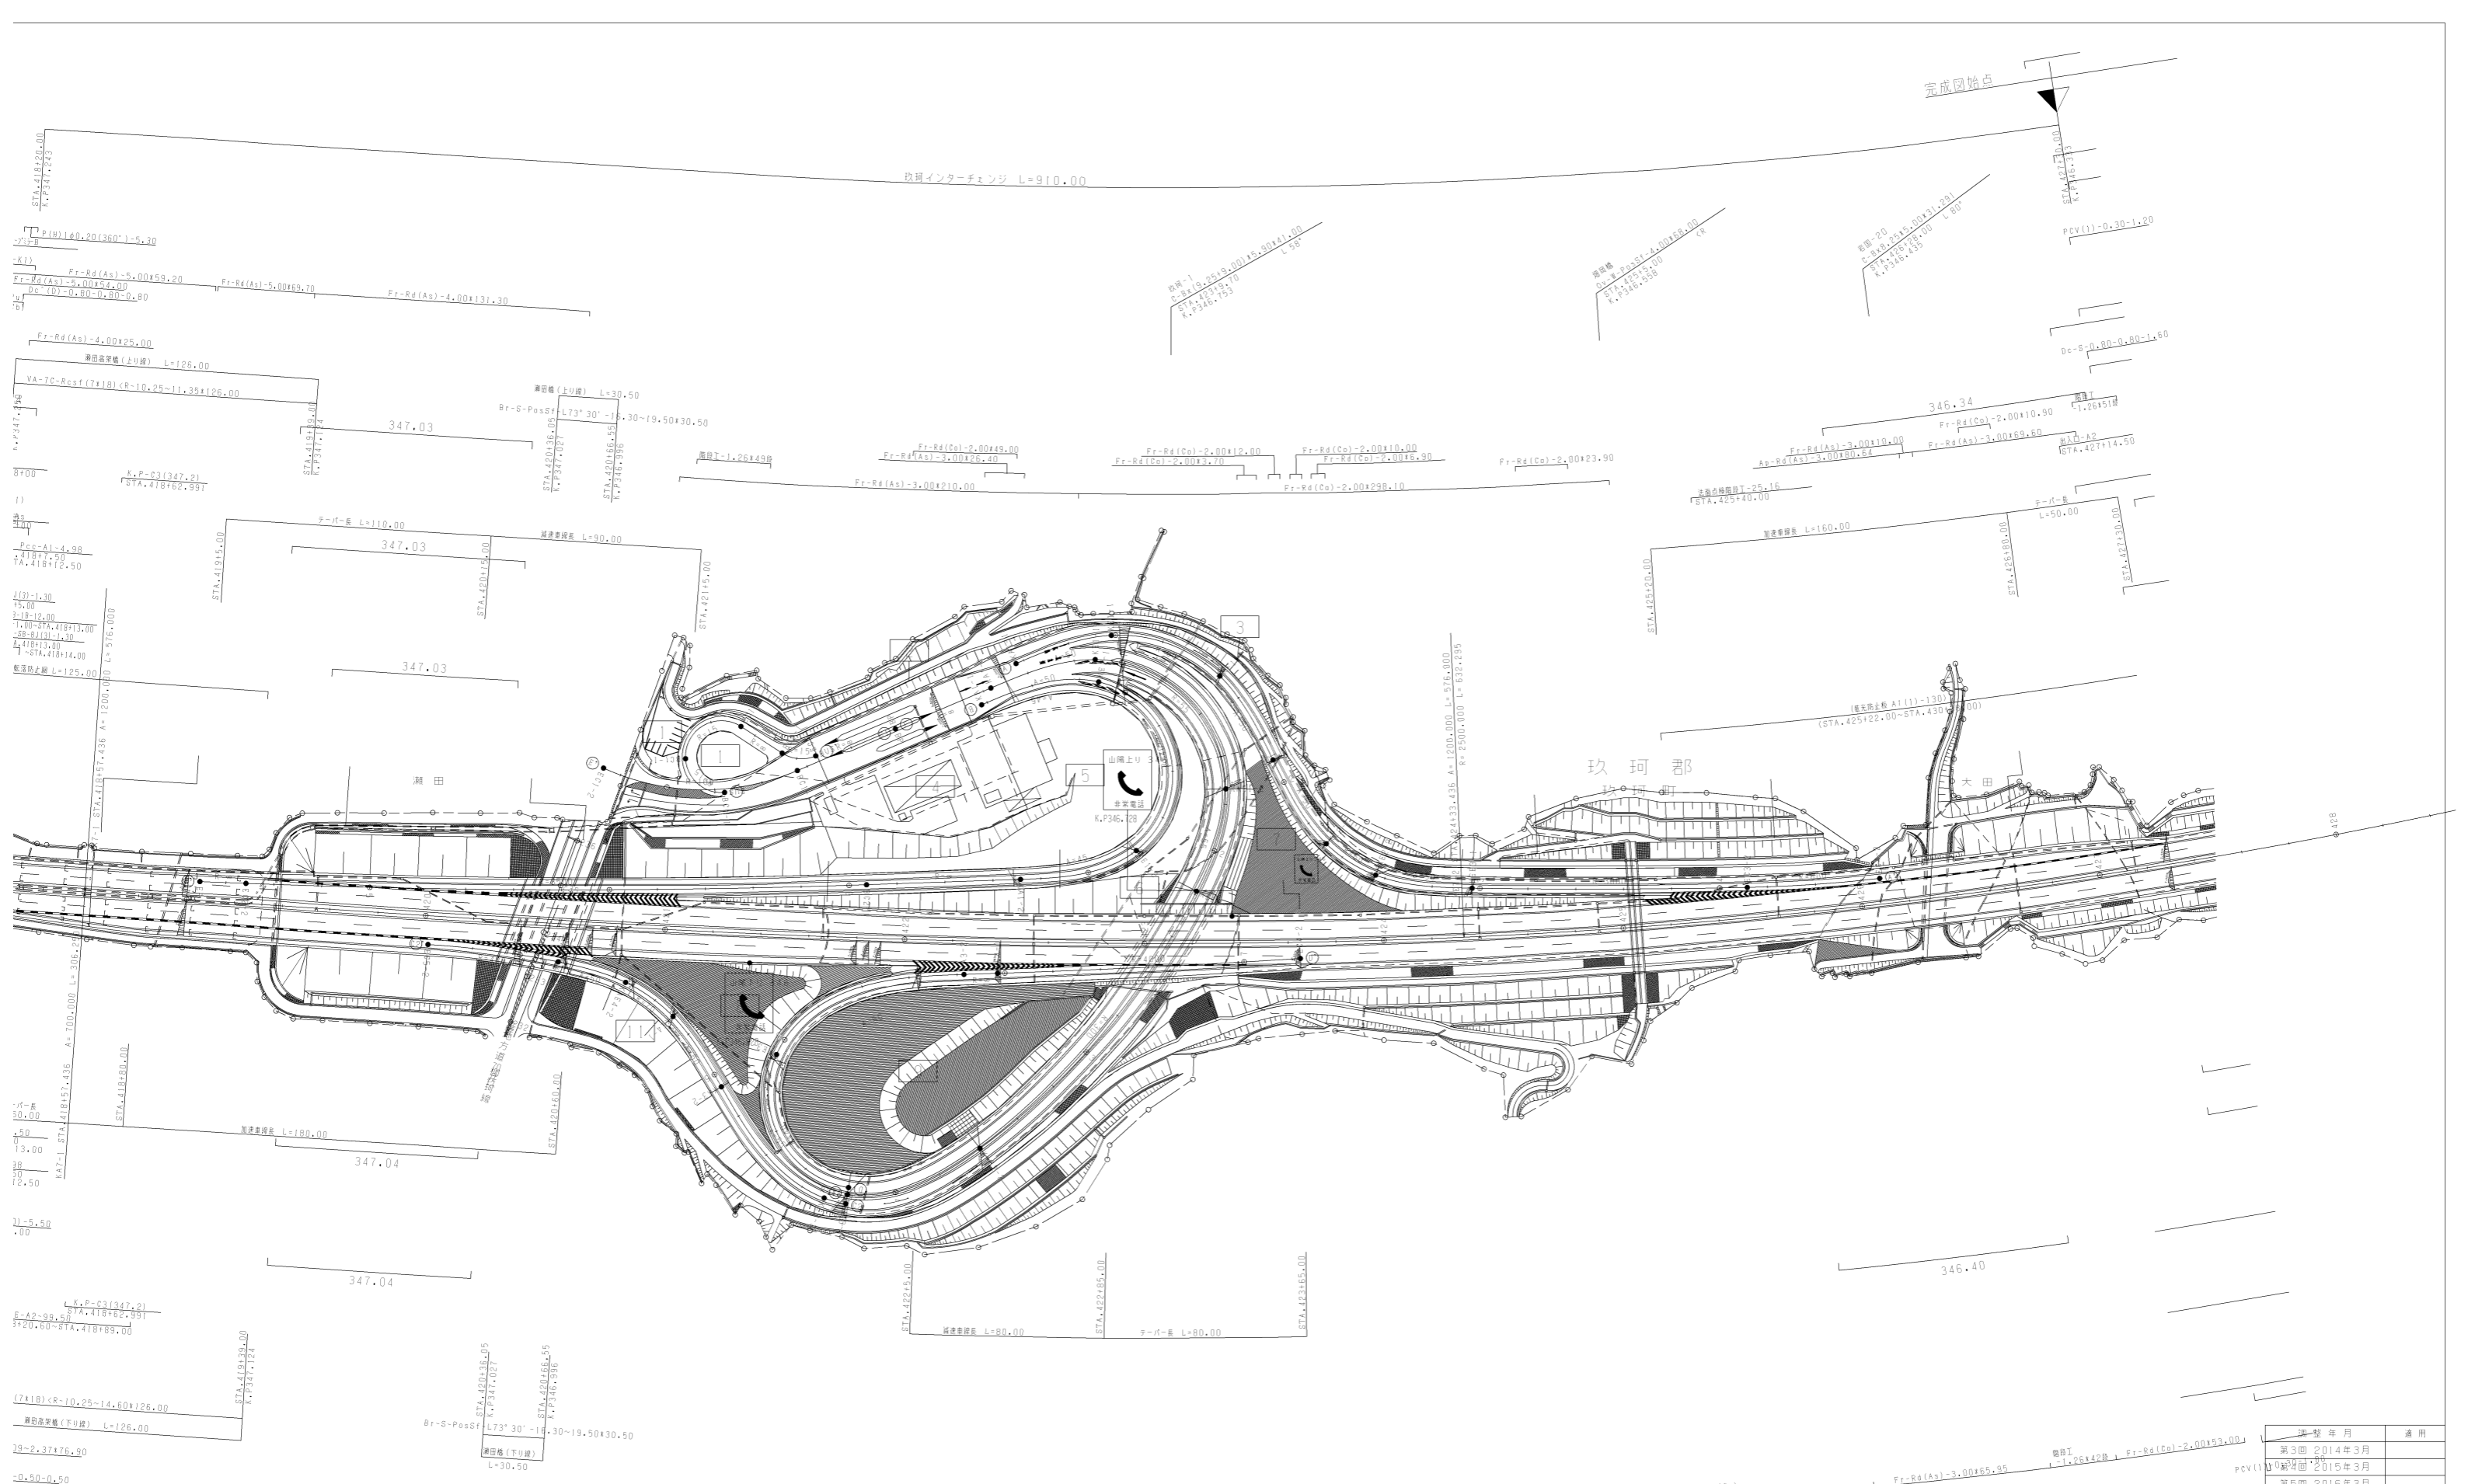


編年	年月	適用
第3回	2014年3月	
第4回	2015年3月	
第5回	2016年3月	

山陽自動車道吹田山口線 山陽自動車道(岩国~玖珂)		
工種	管理用平面図	
名称	KP.347.263 ~ KP.346.263 STA.418+00 ~ STA.428+00	縮尺 1/1000 21 21
西日本高速道路(株)中国支社		

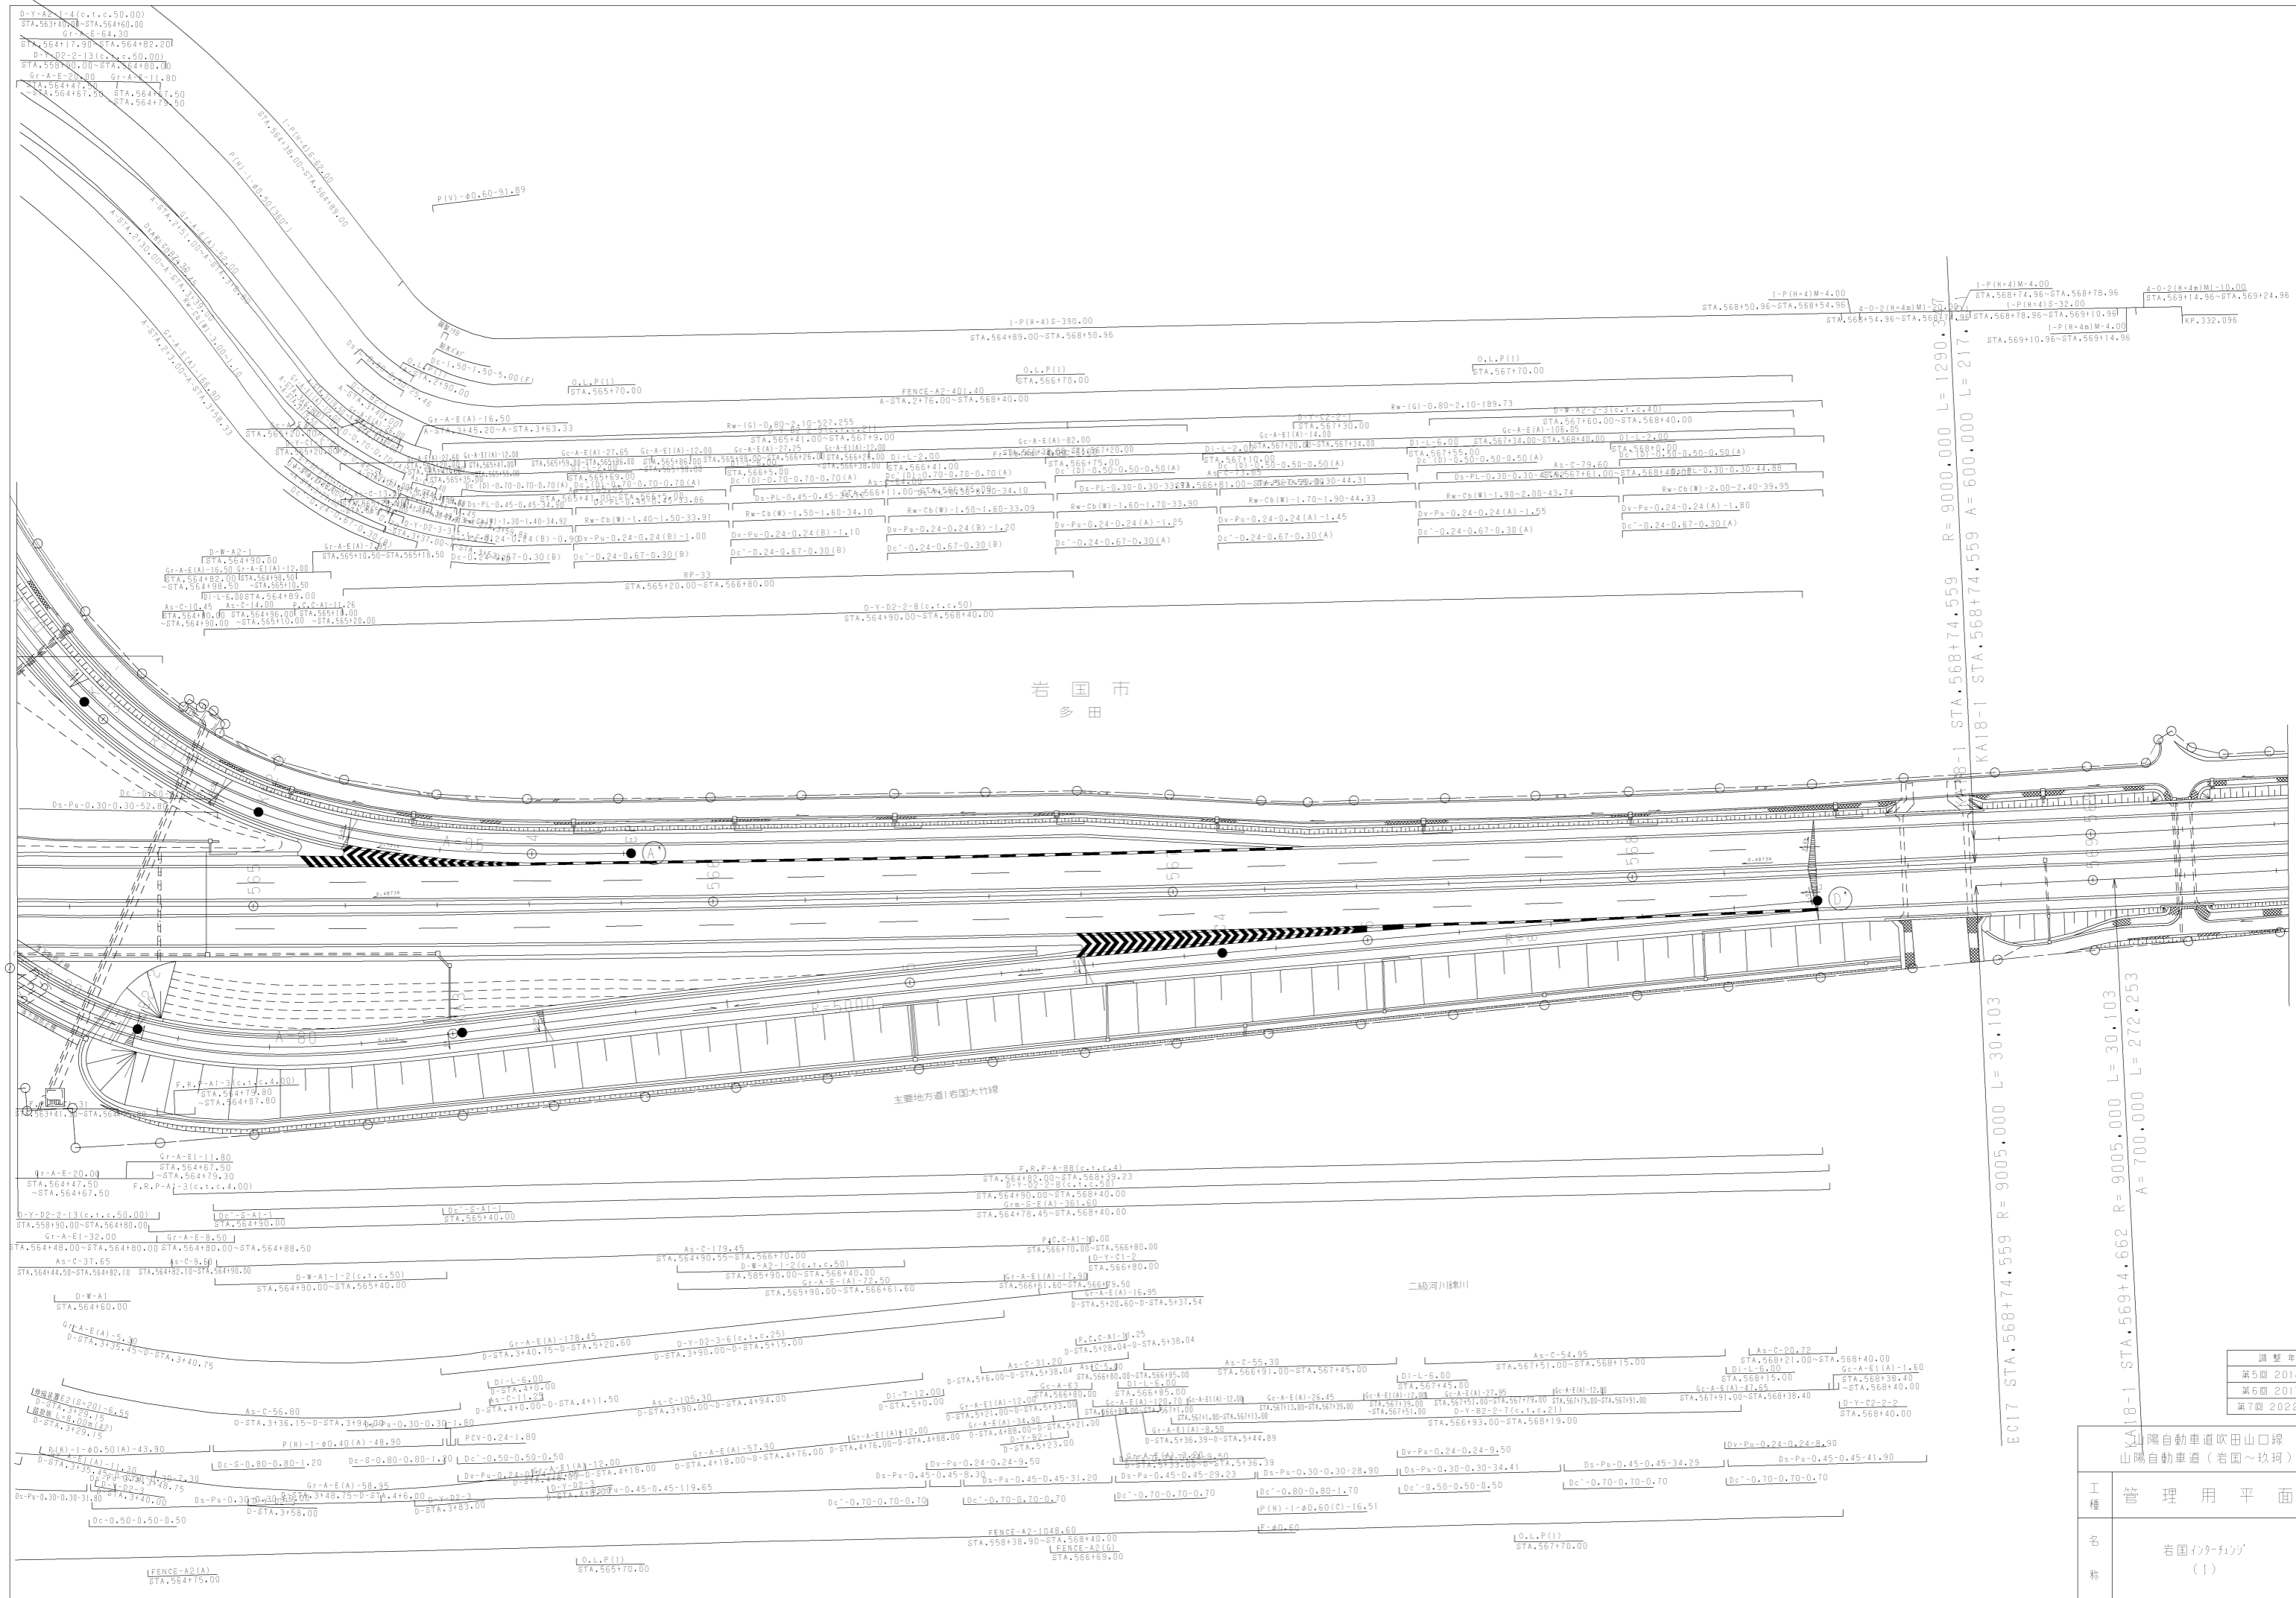

調整年	
第5回 201	
第6回 201	
第7回 2022	

工種	管理用平面
名称	岩国(インター) (1)
西日本高速道路(株)中	

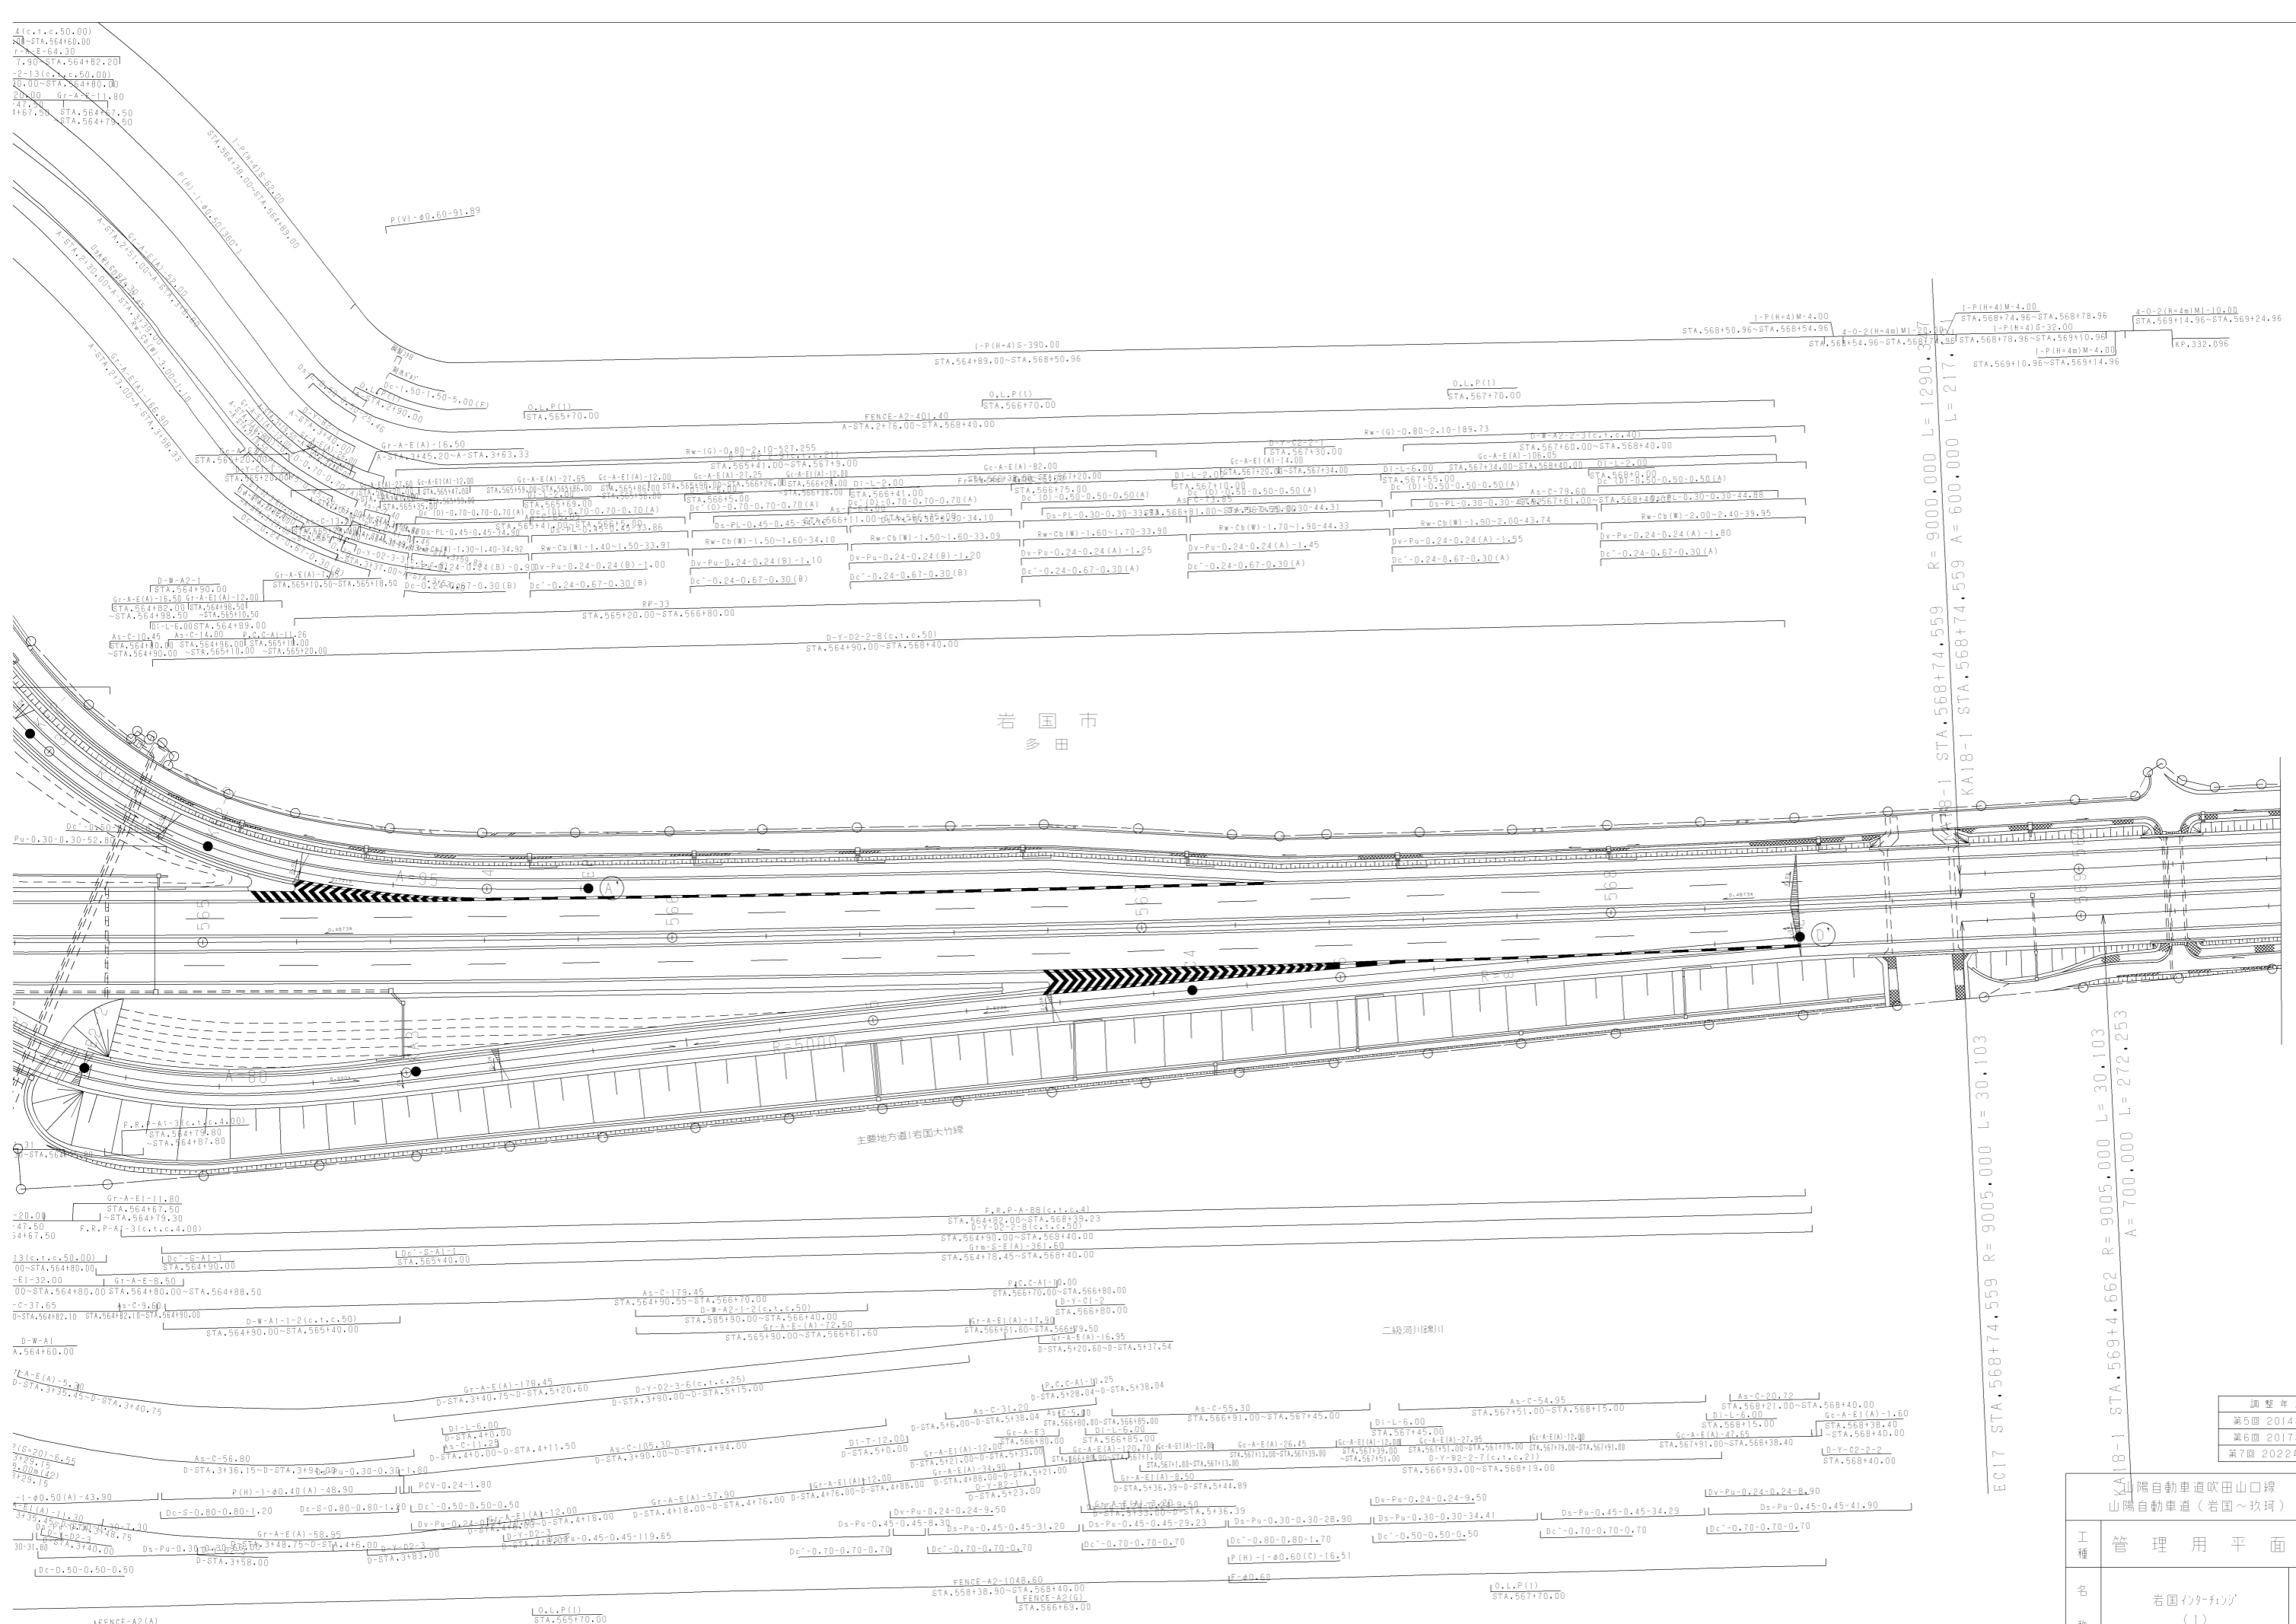

岩国市
多田

主要地方道1岩国大竹線


二級河川(瀬川)

調整年月	適用
第5回 2014年3月	
第6回 2017年3月	
第7回 2022年03月	

工種	山陽自動車道吹田山口線 山陽自動車道(岩国~玖珂)		
名称	岩国インターチェンジ (1)	縮尺	1/500

西日本高速道路(株)中国支社

KA18-1 STA.568+74.559 R=9000.000 L=1290.000
 KA18-1 STA.568+74.559 A=600.000 L=217.000
 EC17 STA.568+74.559 R=9005.000 L=30.103
 KA18-1 STA.569+4.662 R=9005.000 L=30.103
 A=700.000 L=272.253

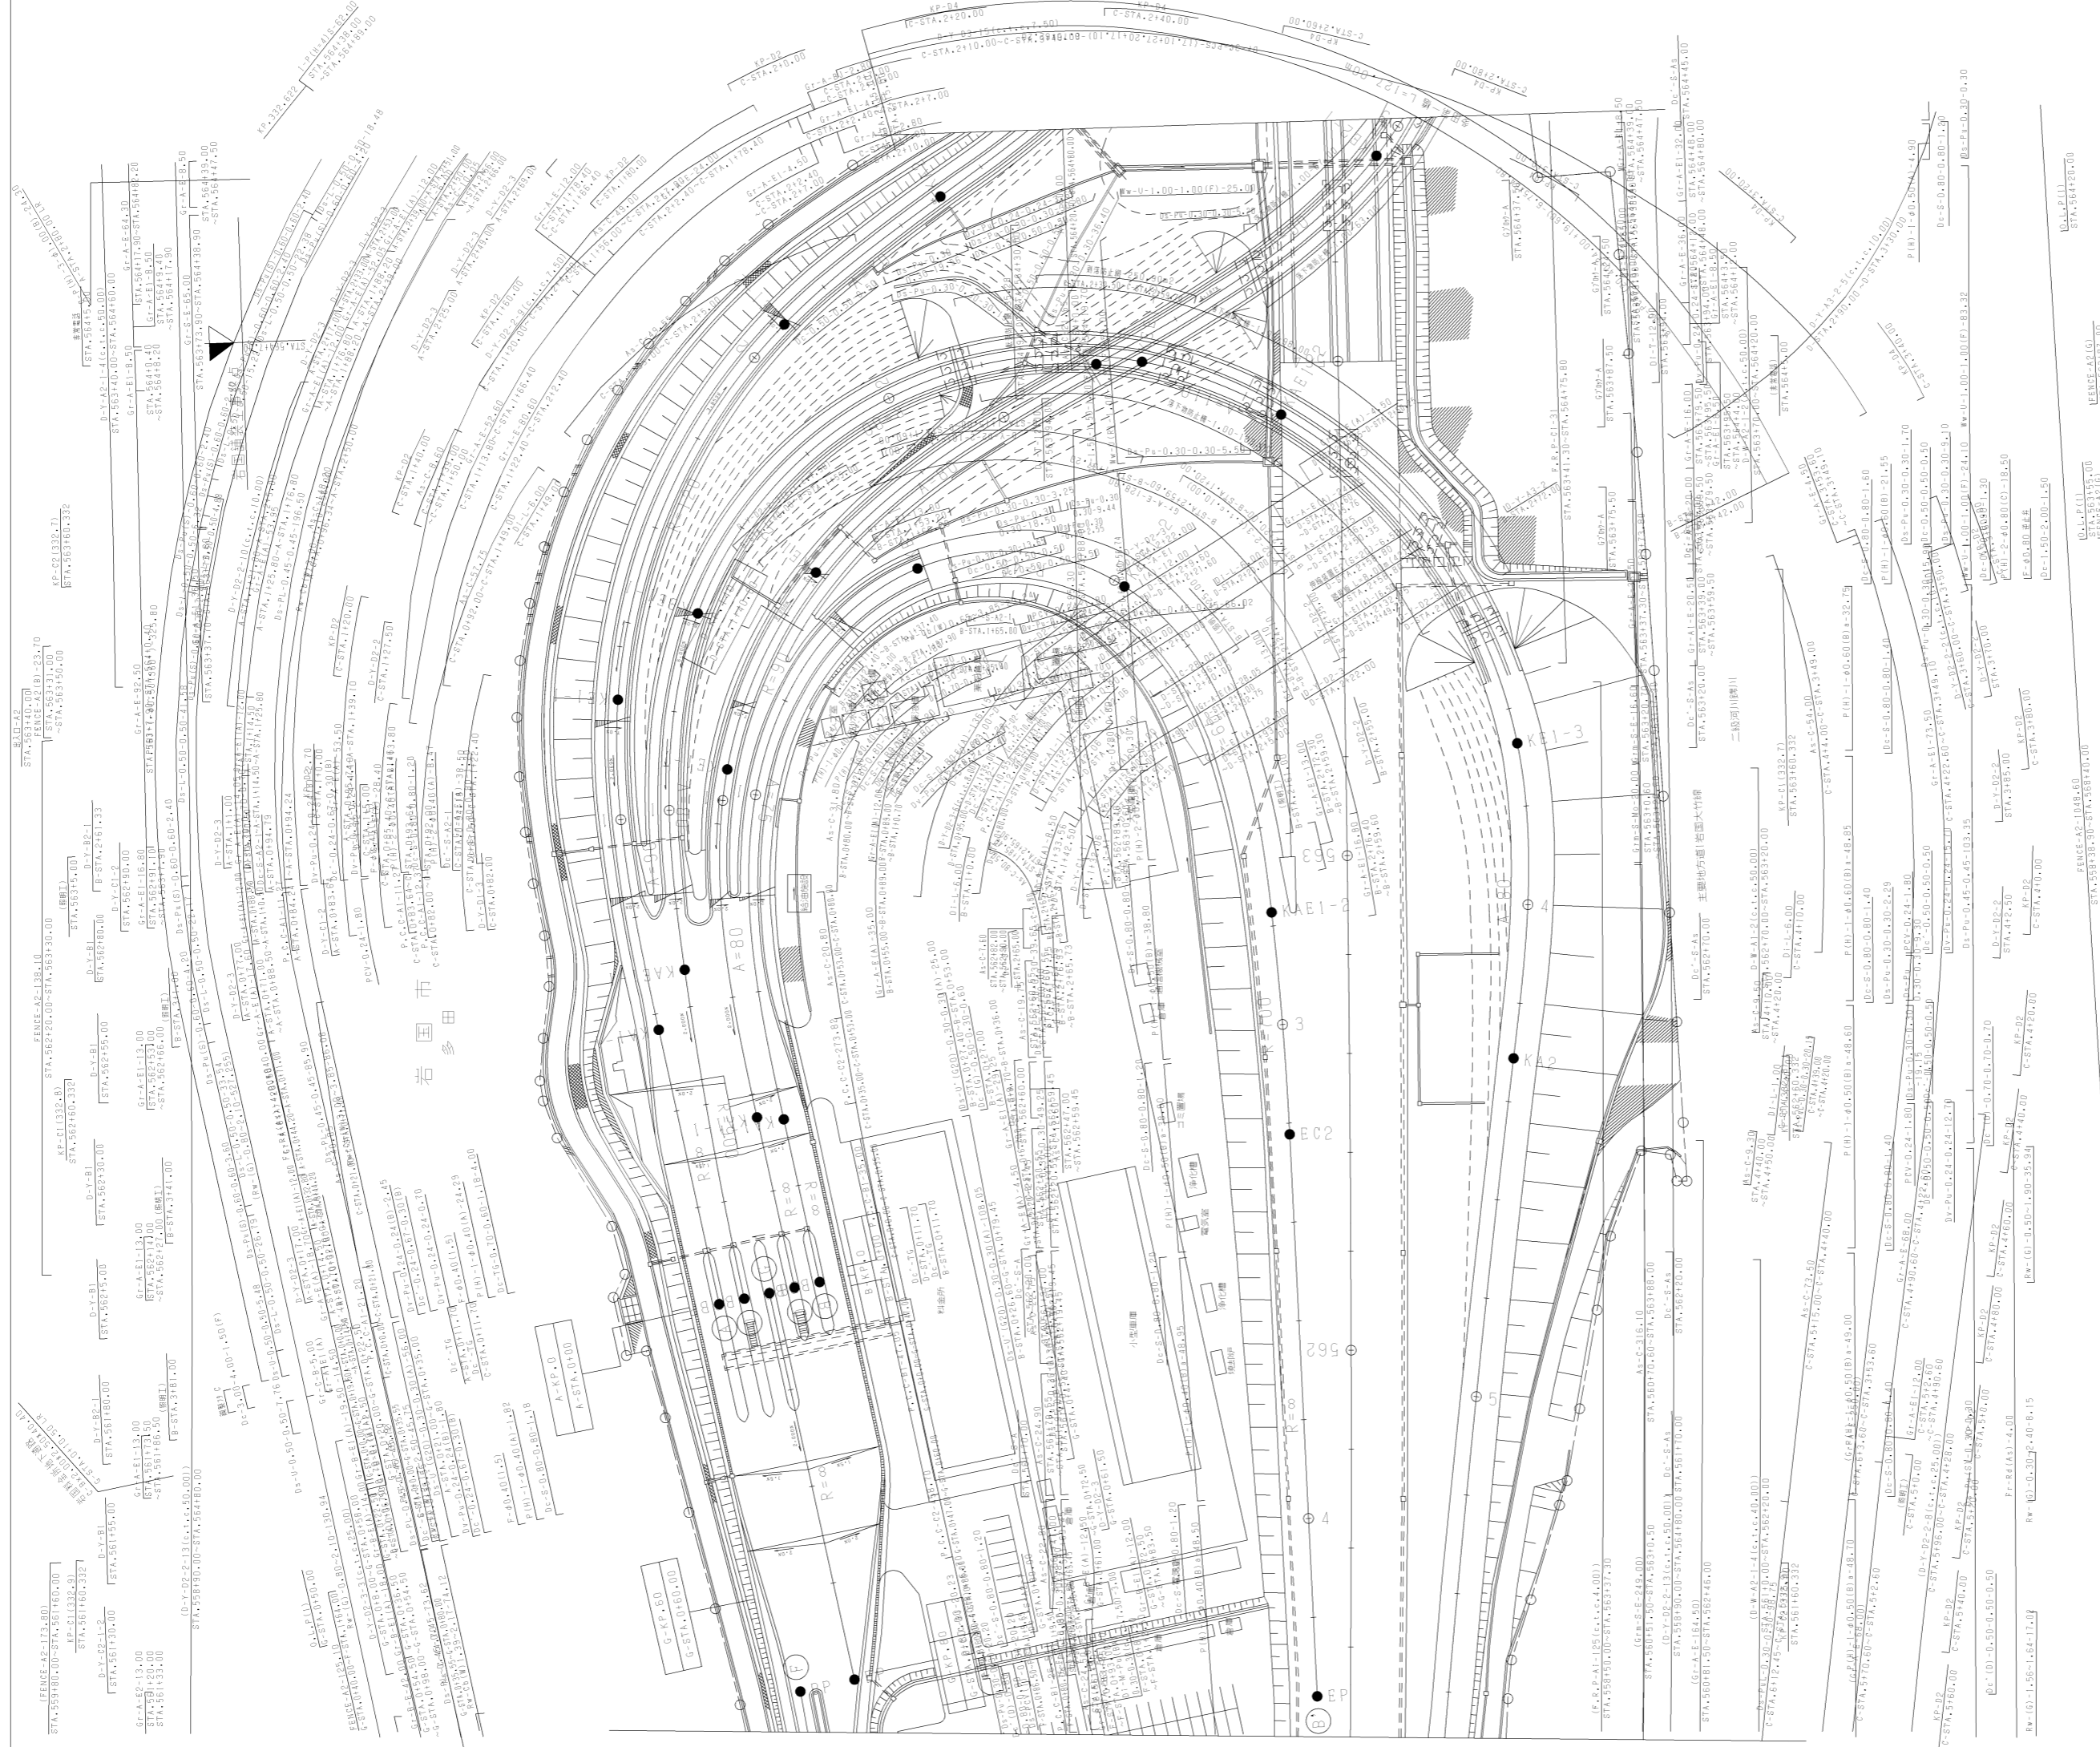


山陽自動車道吹田山口線 山陽自動車道(若国~玖珂)		
工種	管理用平面図	
名称	若国ジャンクション (2)	縮尺 1/500
西日本高速道路(株)中国支社		2 7

調整年月	適用
第6回 2017年3月	
第7回 2018年3月	
第8回 2022年3月	


調整年月 適用

調整年月 適用

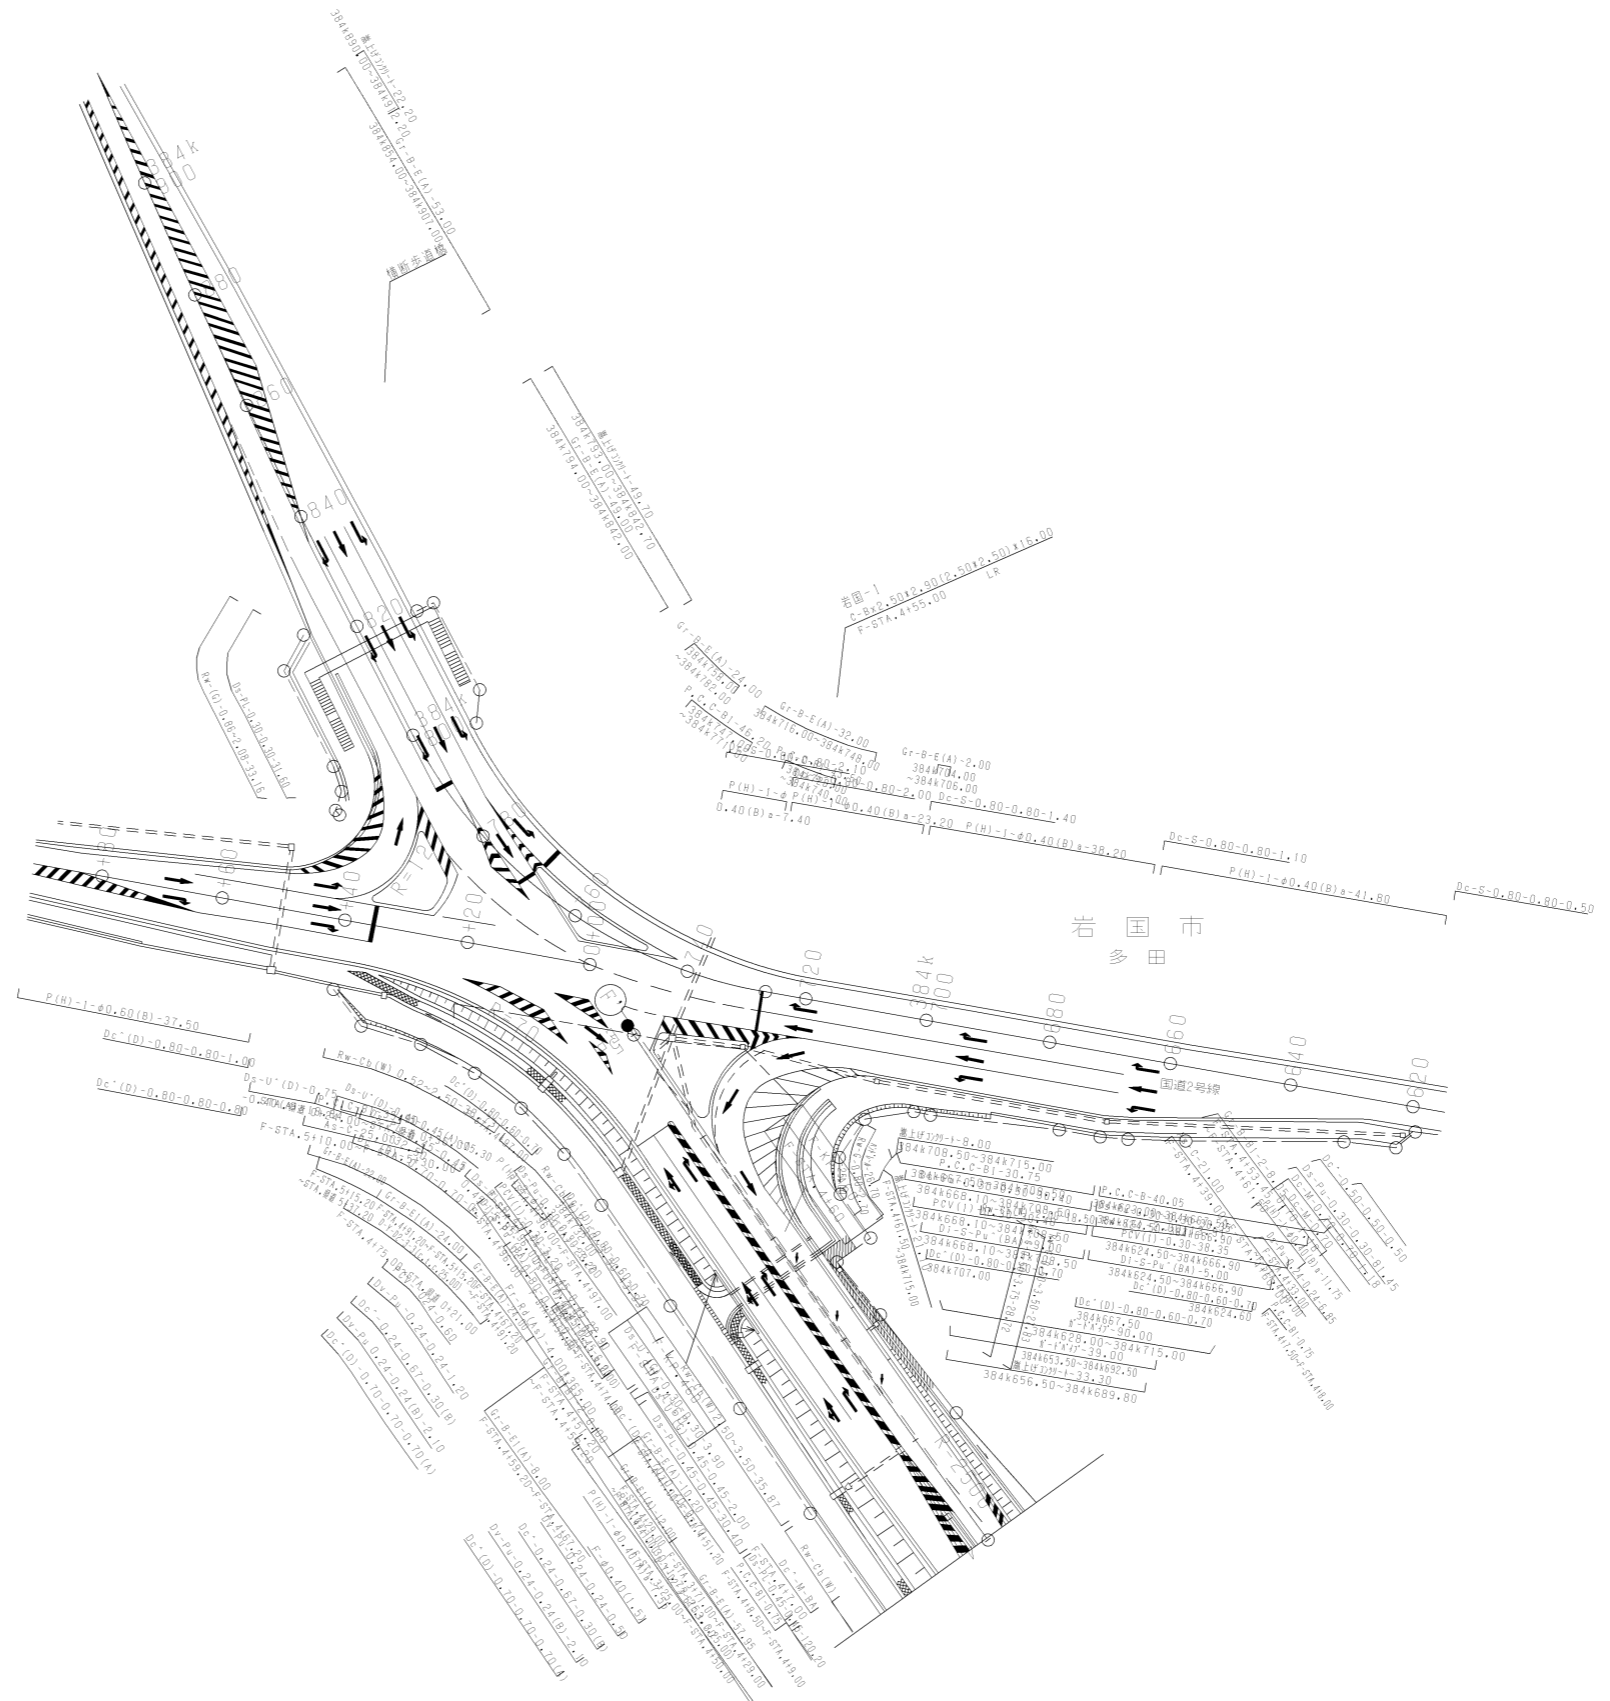

調整年月	適用
第1回 2006年3月	
第2回 2010年3月	
第3回 2021年03月	

山陽自動車道吹田山口線 山陽自動車道(岩国~玖珂)		—	
工種	管理用平面図	—	
名称	岩国ジャンクション (3)	縮尺 1/500	3 7
西日本高速道路(株)中国支社			

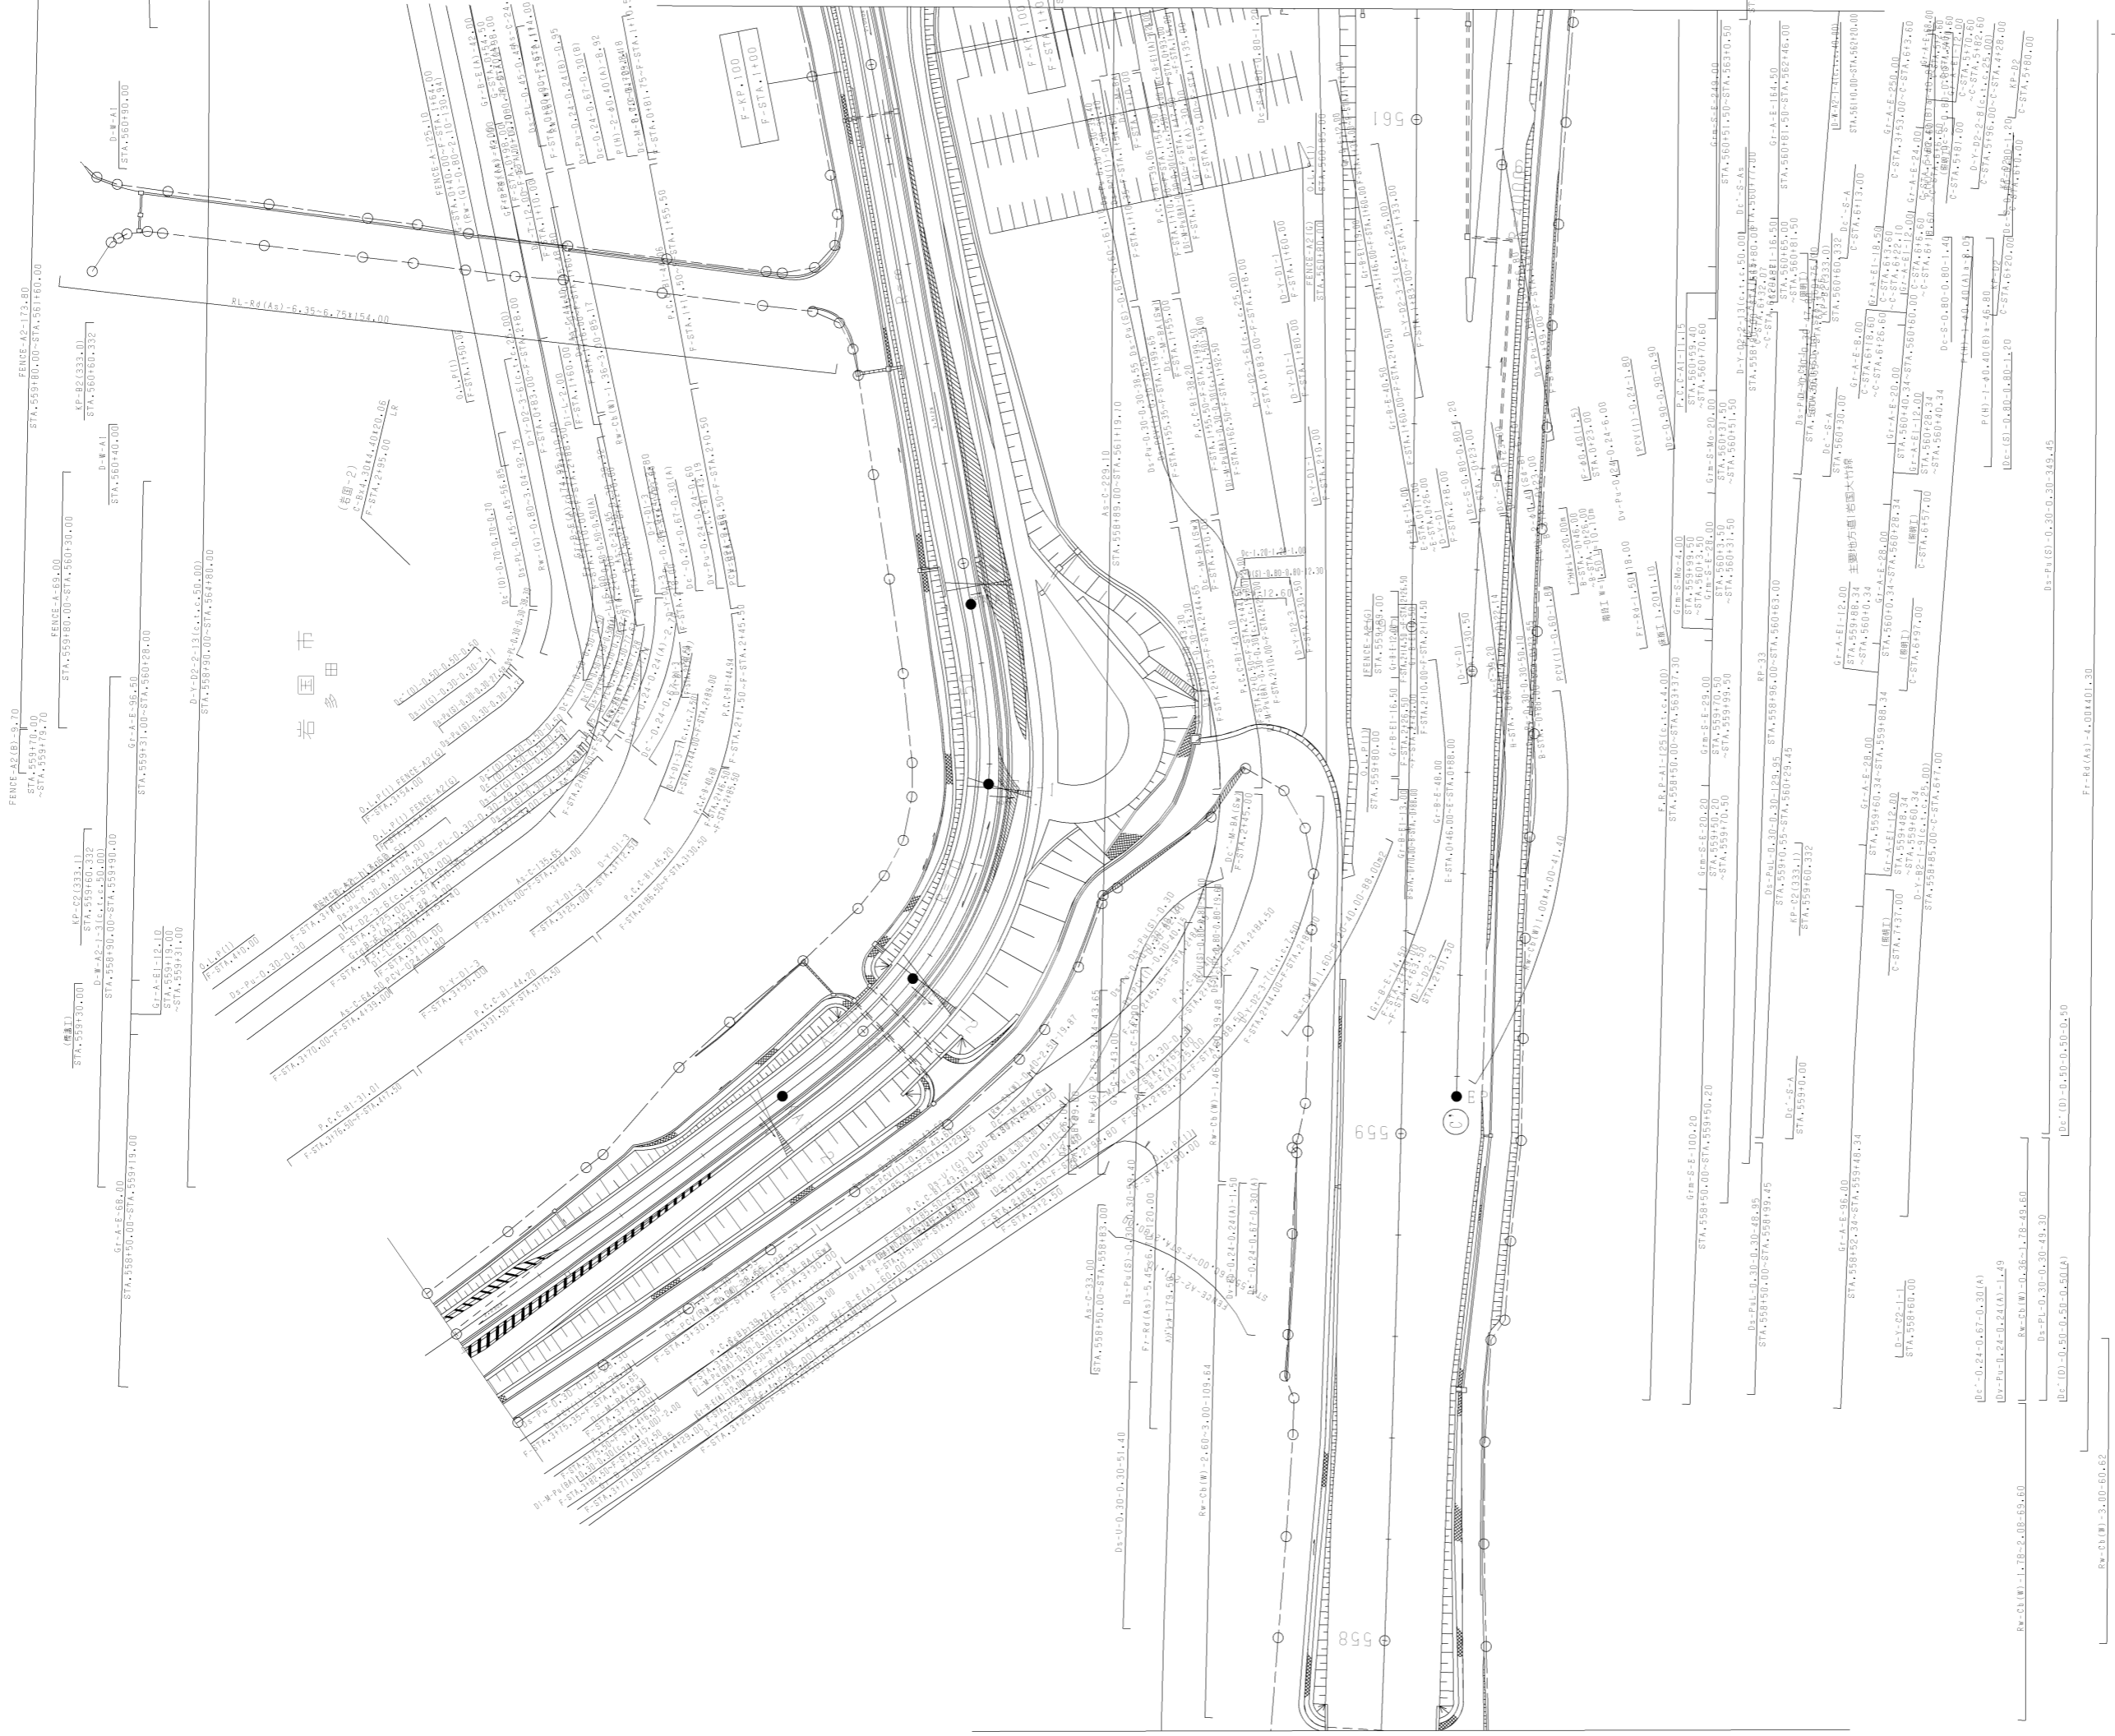

山陽自動車道吹田山口線 山陽自動車道(岩国～玖珂)		—	
工種	管理用平面図	—	
名称	岩国インターチェンジ (4)	縮尺	1/500
			4 7
西日本高速道路(株)中国支社			

調整年月	適用
第3回 2010年3月	
第4回 2011年3月	
第5回 2022年03月	

調整年月 適用


第3回 2010年3月

第4回 2011年3月

第5回 2022年03月

岩国市
多田

西日本高速道路(株)中国支社

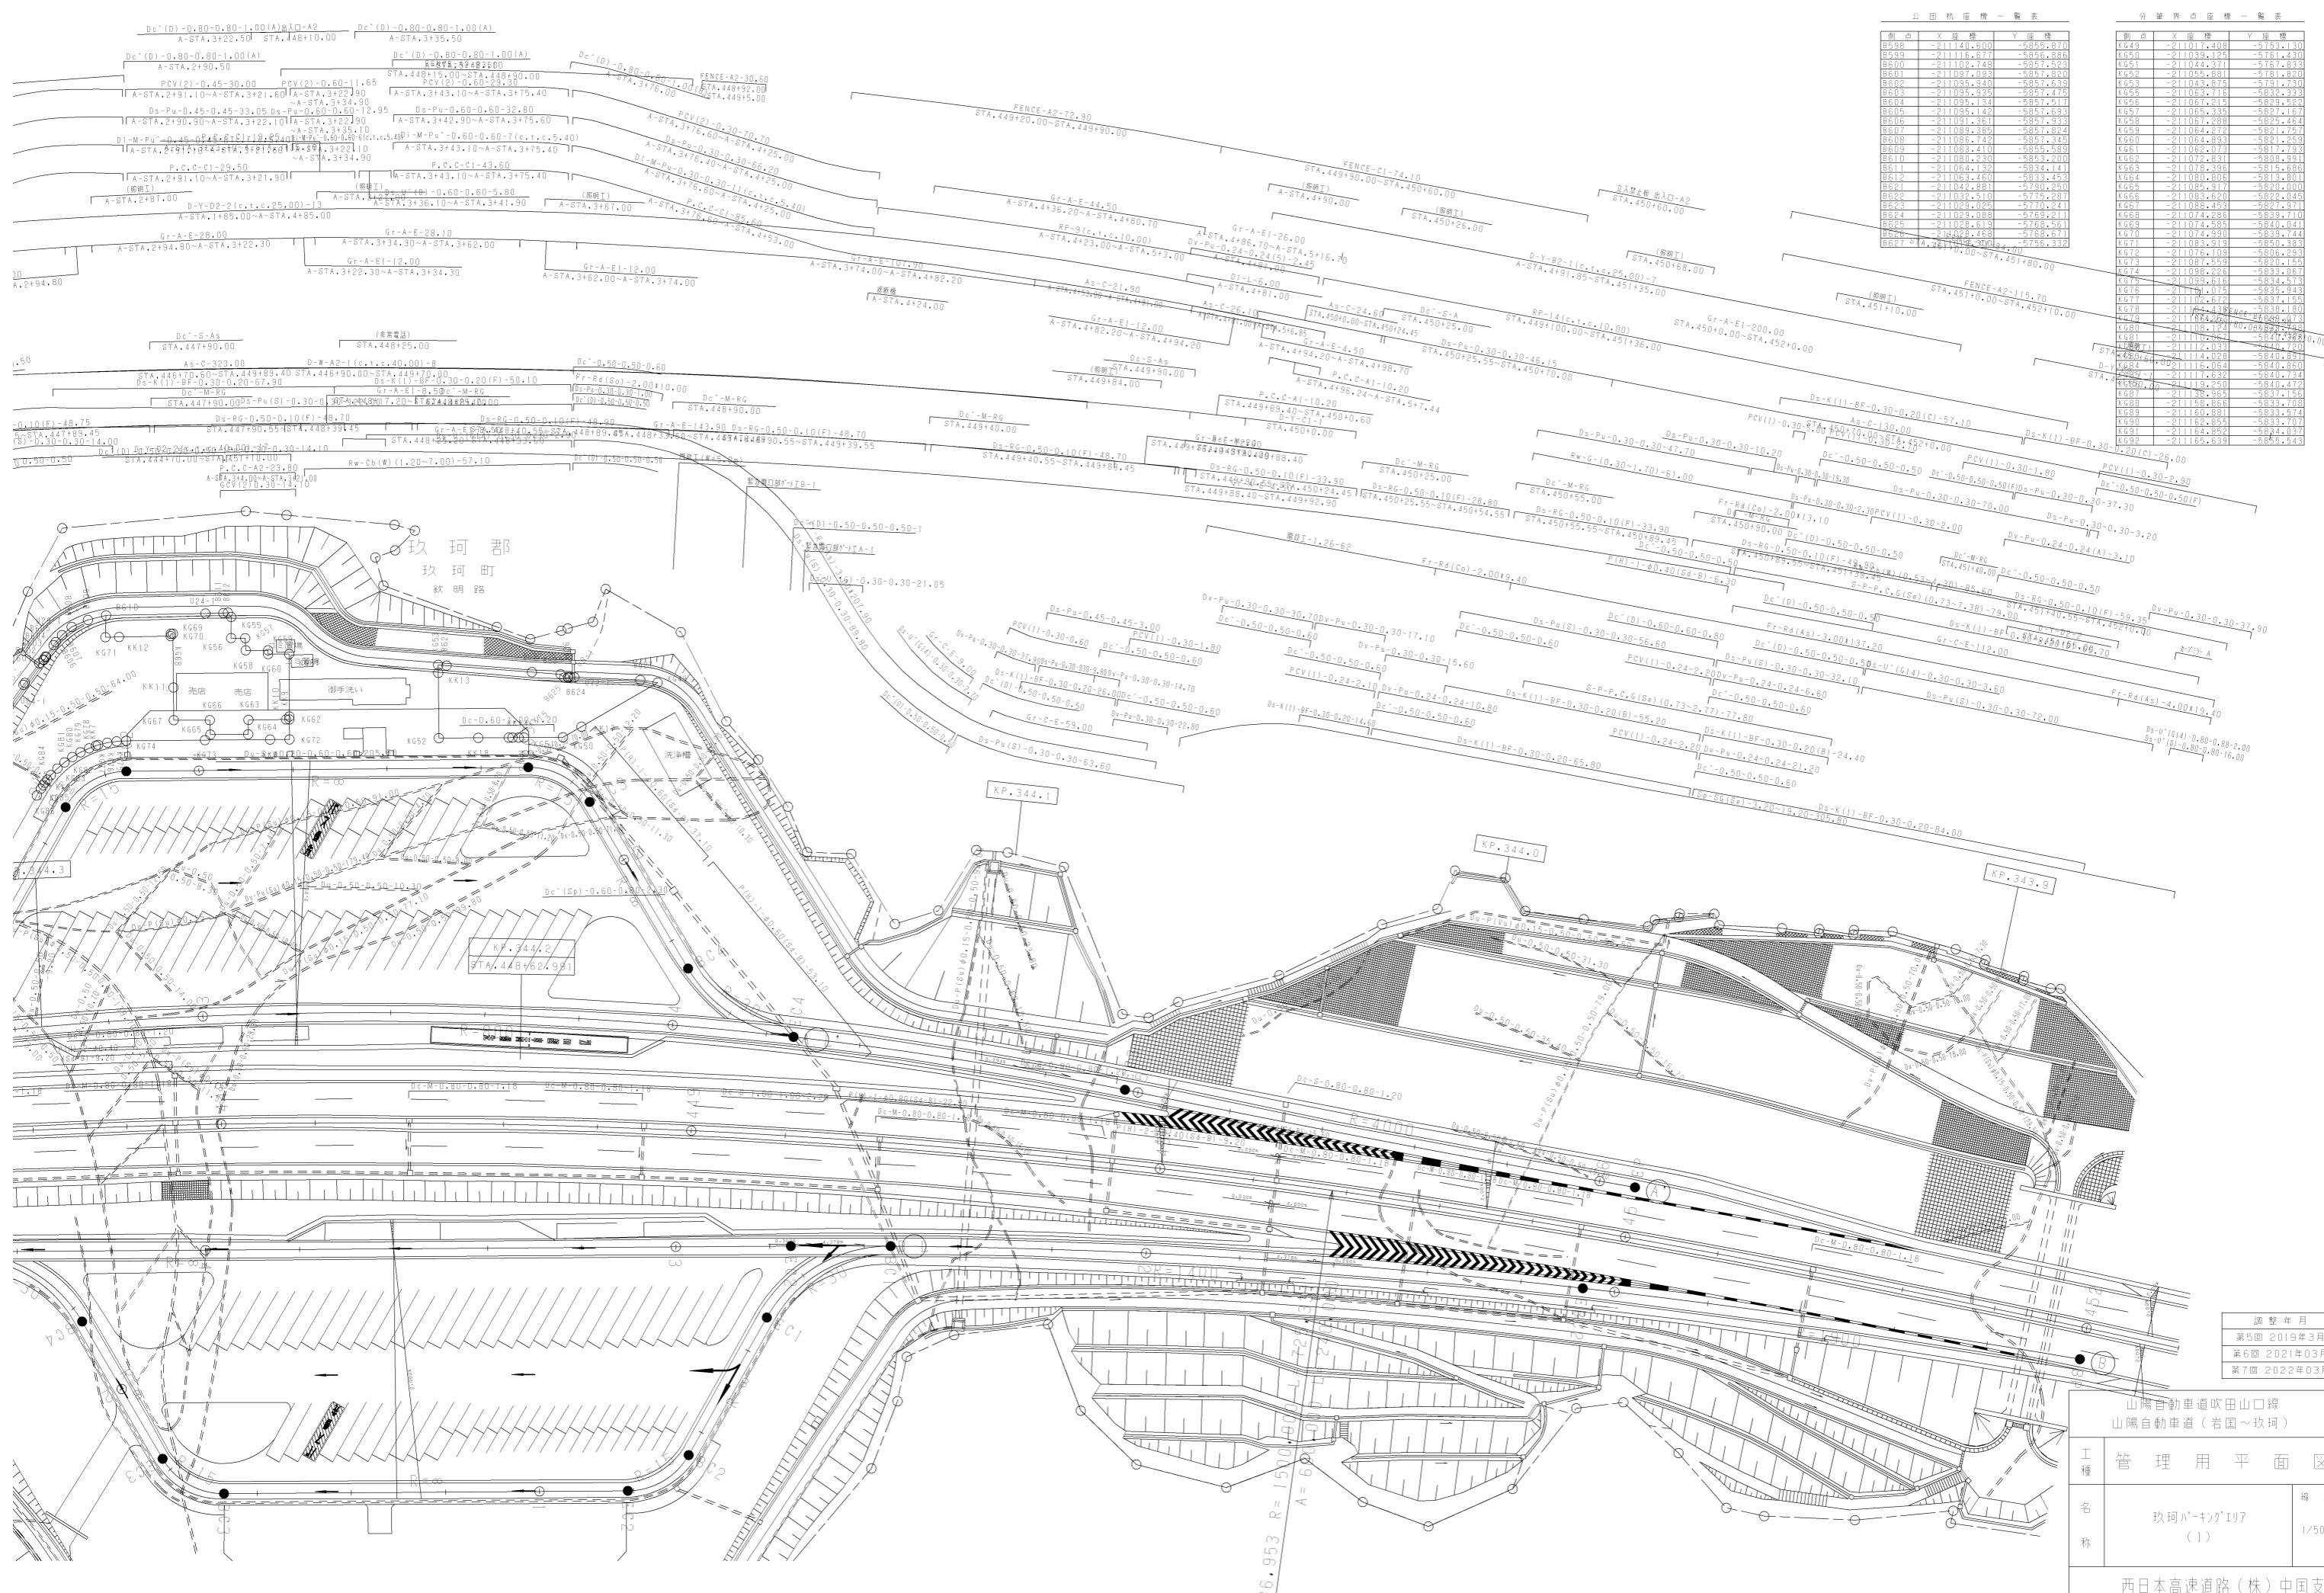

前点	Y座標	Y座標
B598	-21111.800	-5854.810
B599	-21111.870	-5854.886
B600	-21102.748	-5857.523
B601	-21097.093	-5857.820
B602	-21094.340	-5857.639
B603	-21095.335	-5857.475
B604	-21096.134	-5857.517
B605	-21095.142	-5857.633
B606	-21091.351	-5857.933
B607	-21088.385	-5857.874
B608	-21086.742	-5857.345
B609	-21084.410	-5856.505
B610	-21084.230	-5856.200
B611	-21084.132	-5834.141
B612	-21084.450	-5834.453
B621	-21084.381	-5790.250
B622	-21082.510	-5775.287
B623	-21028.025	-5770.241
B624	-21028.088	-5769.211
B625	-21028.013	-5768.561
B626	-21028.468	-5768.671
B627	-21028.450	-5756.332

前点	Y座標	Y座標

調整年月	適用
第5回 2019年3月	
第6回 2021年03月	
第7回 2022年03月	


山陽自動車道吹田山口線
山陽自動車道(岩国~玖珂)

工種 管理用平面図


縮尺 1/500

西日本高速道路(株)中国支社

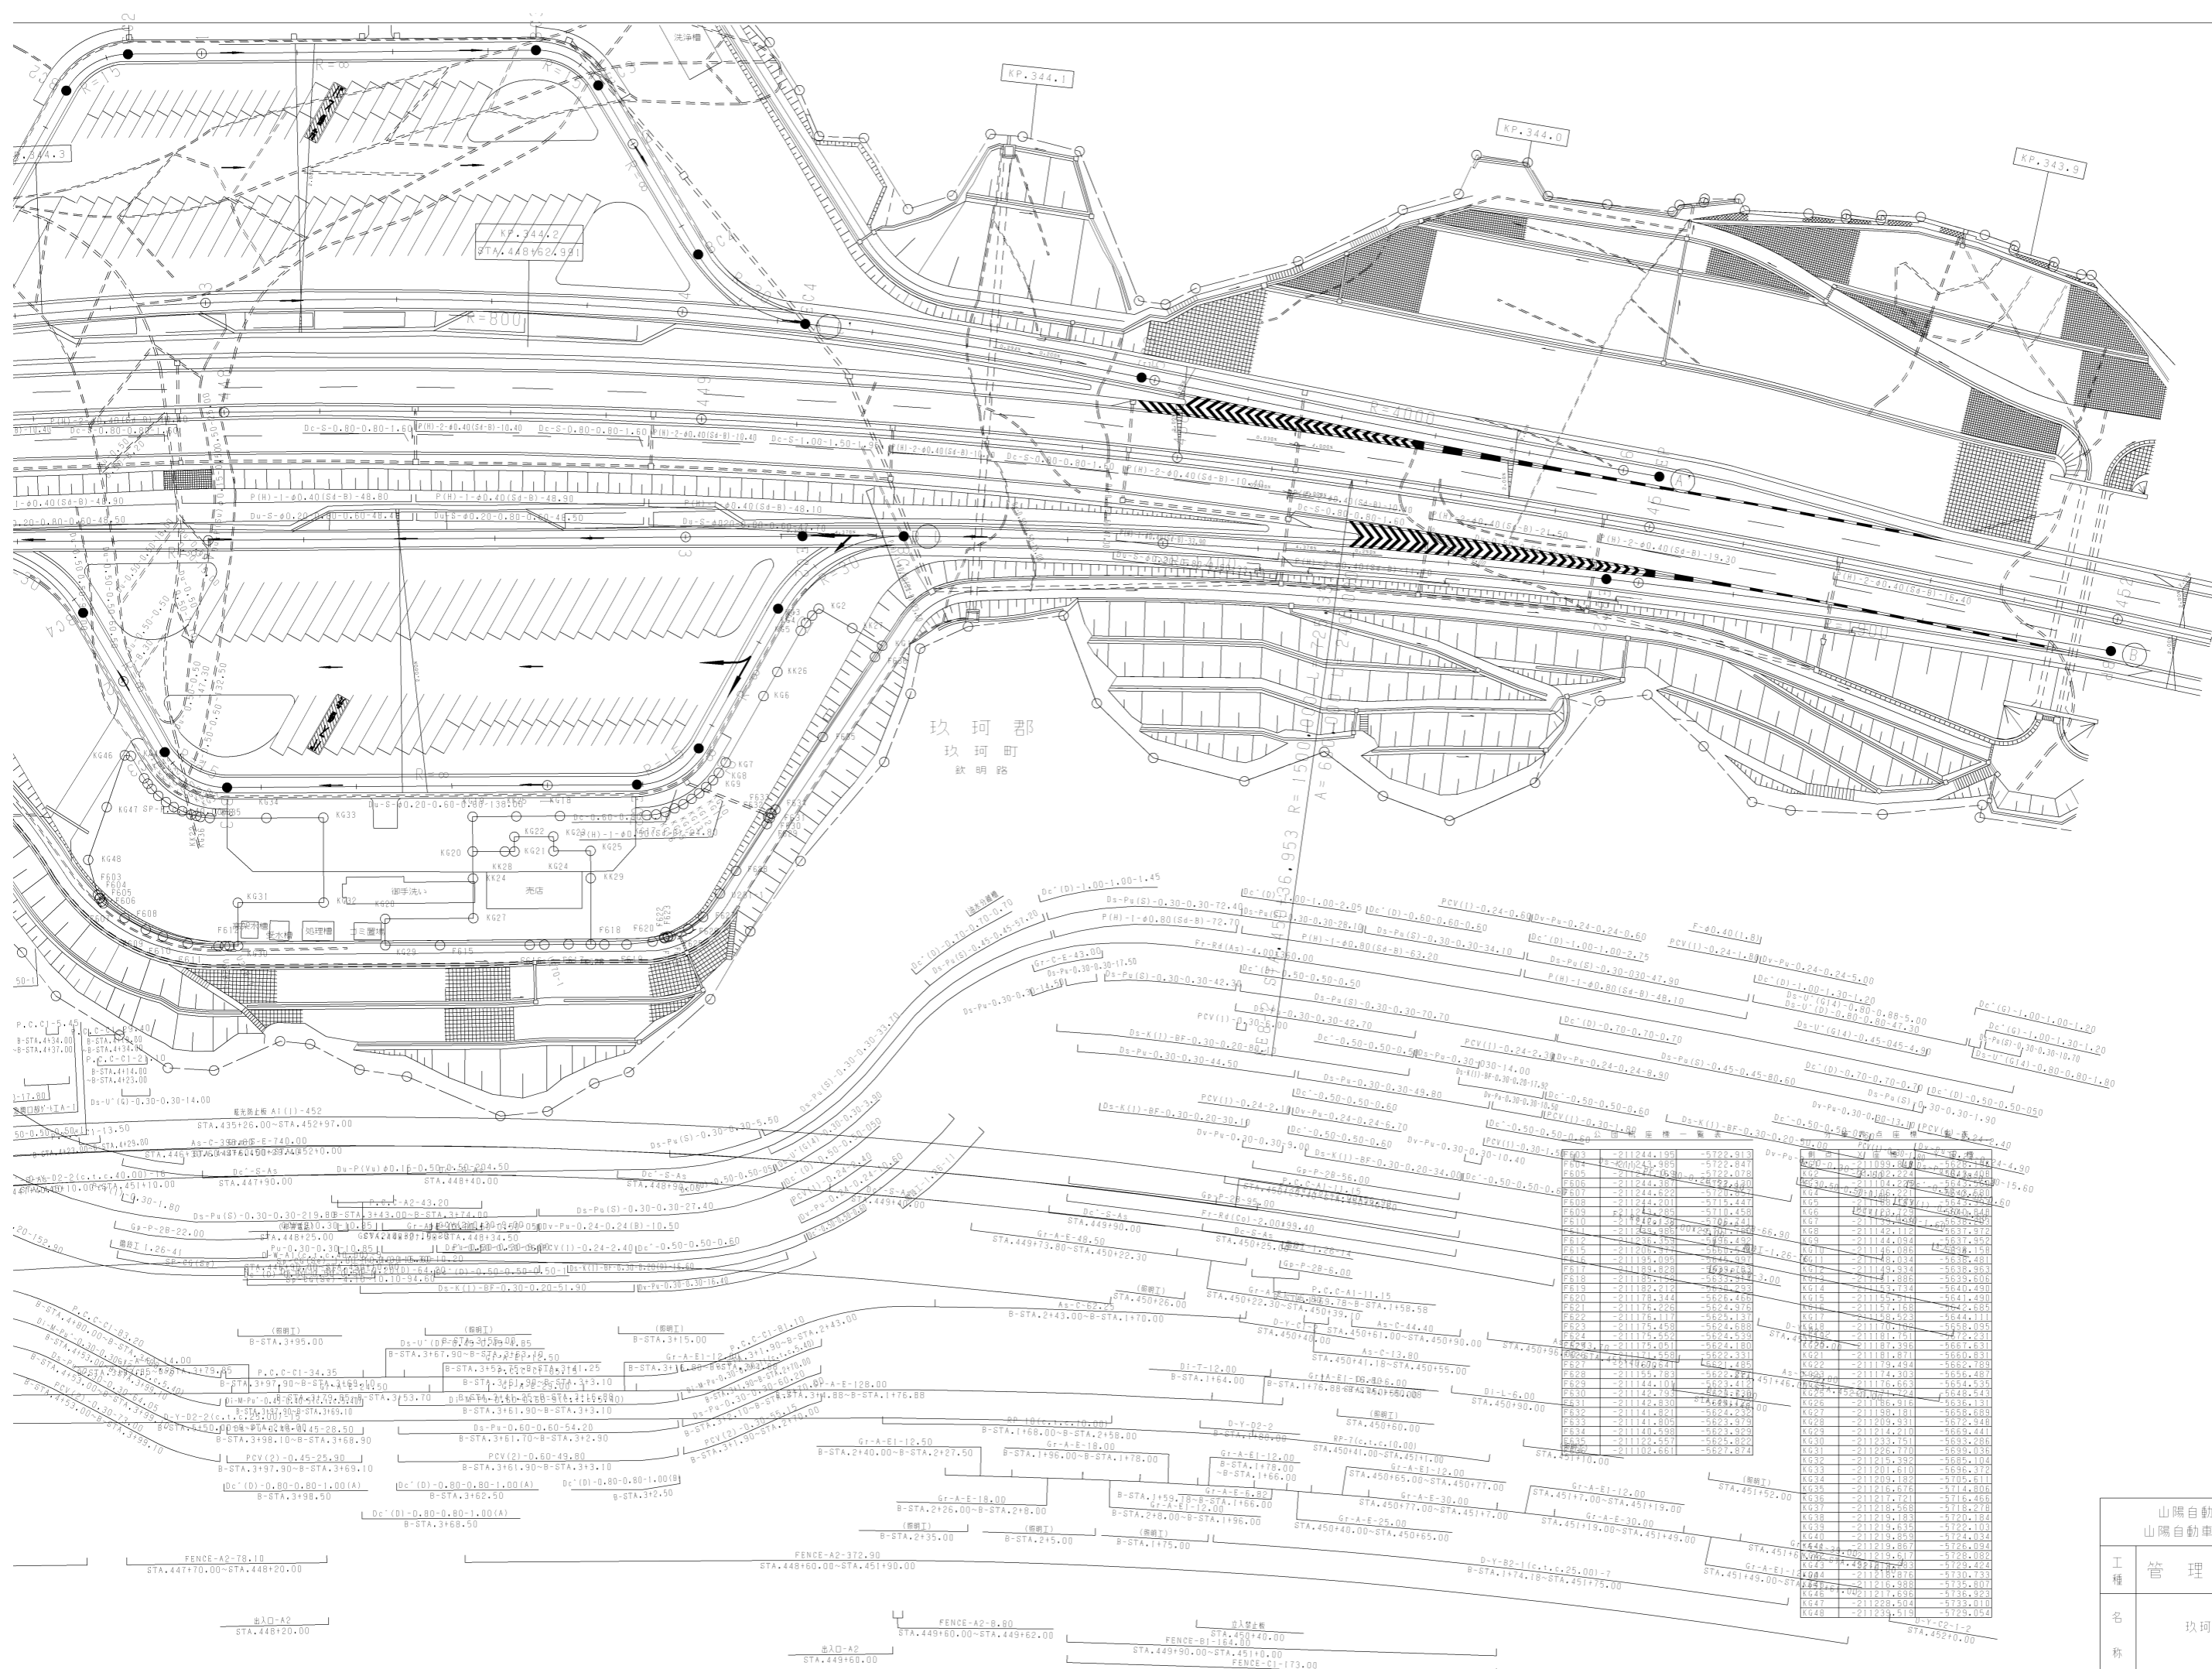



調整年月	適用

山陽自動車道吹田山口線
山陽自動車道(岩国~玖珂)

工種	管理用平面図	
		6/7

西日本高速道路(株)中国支社

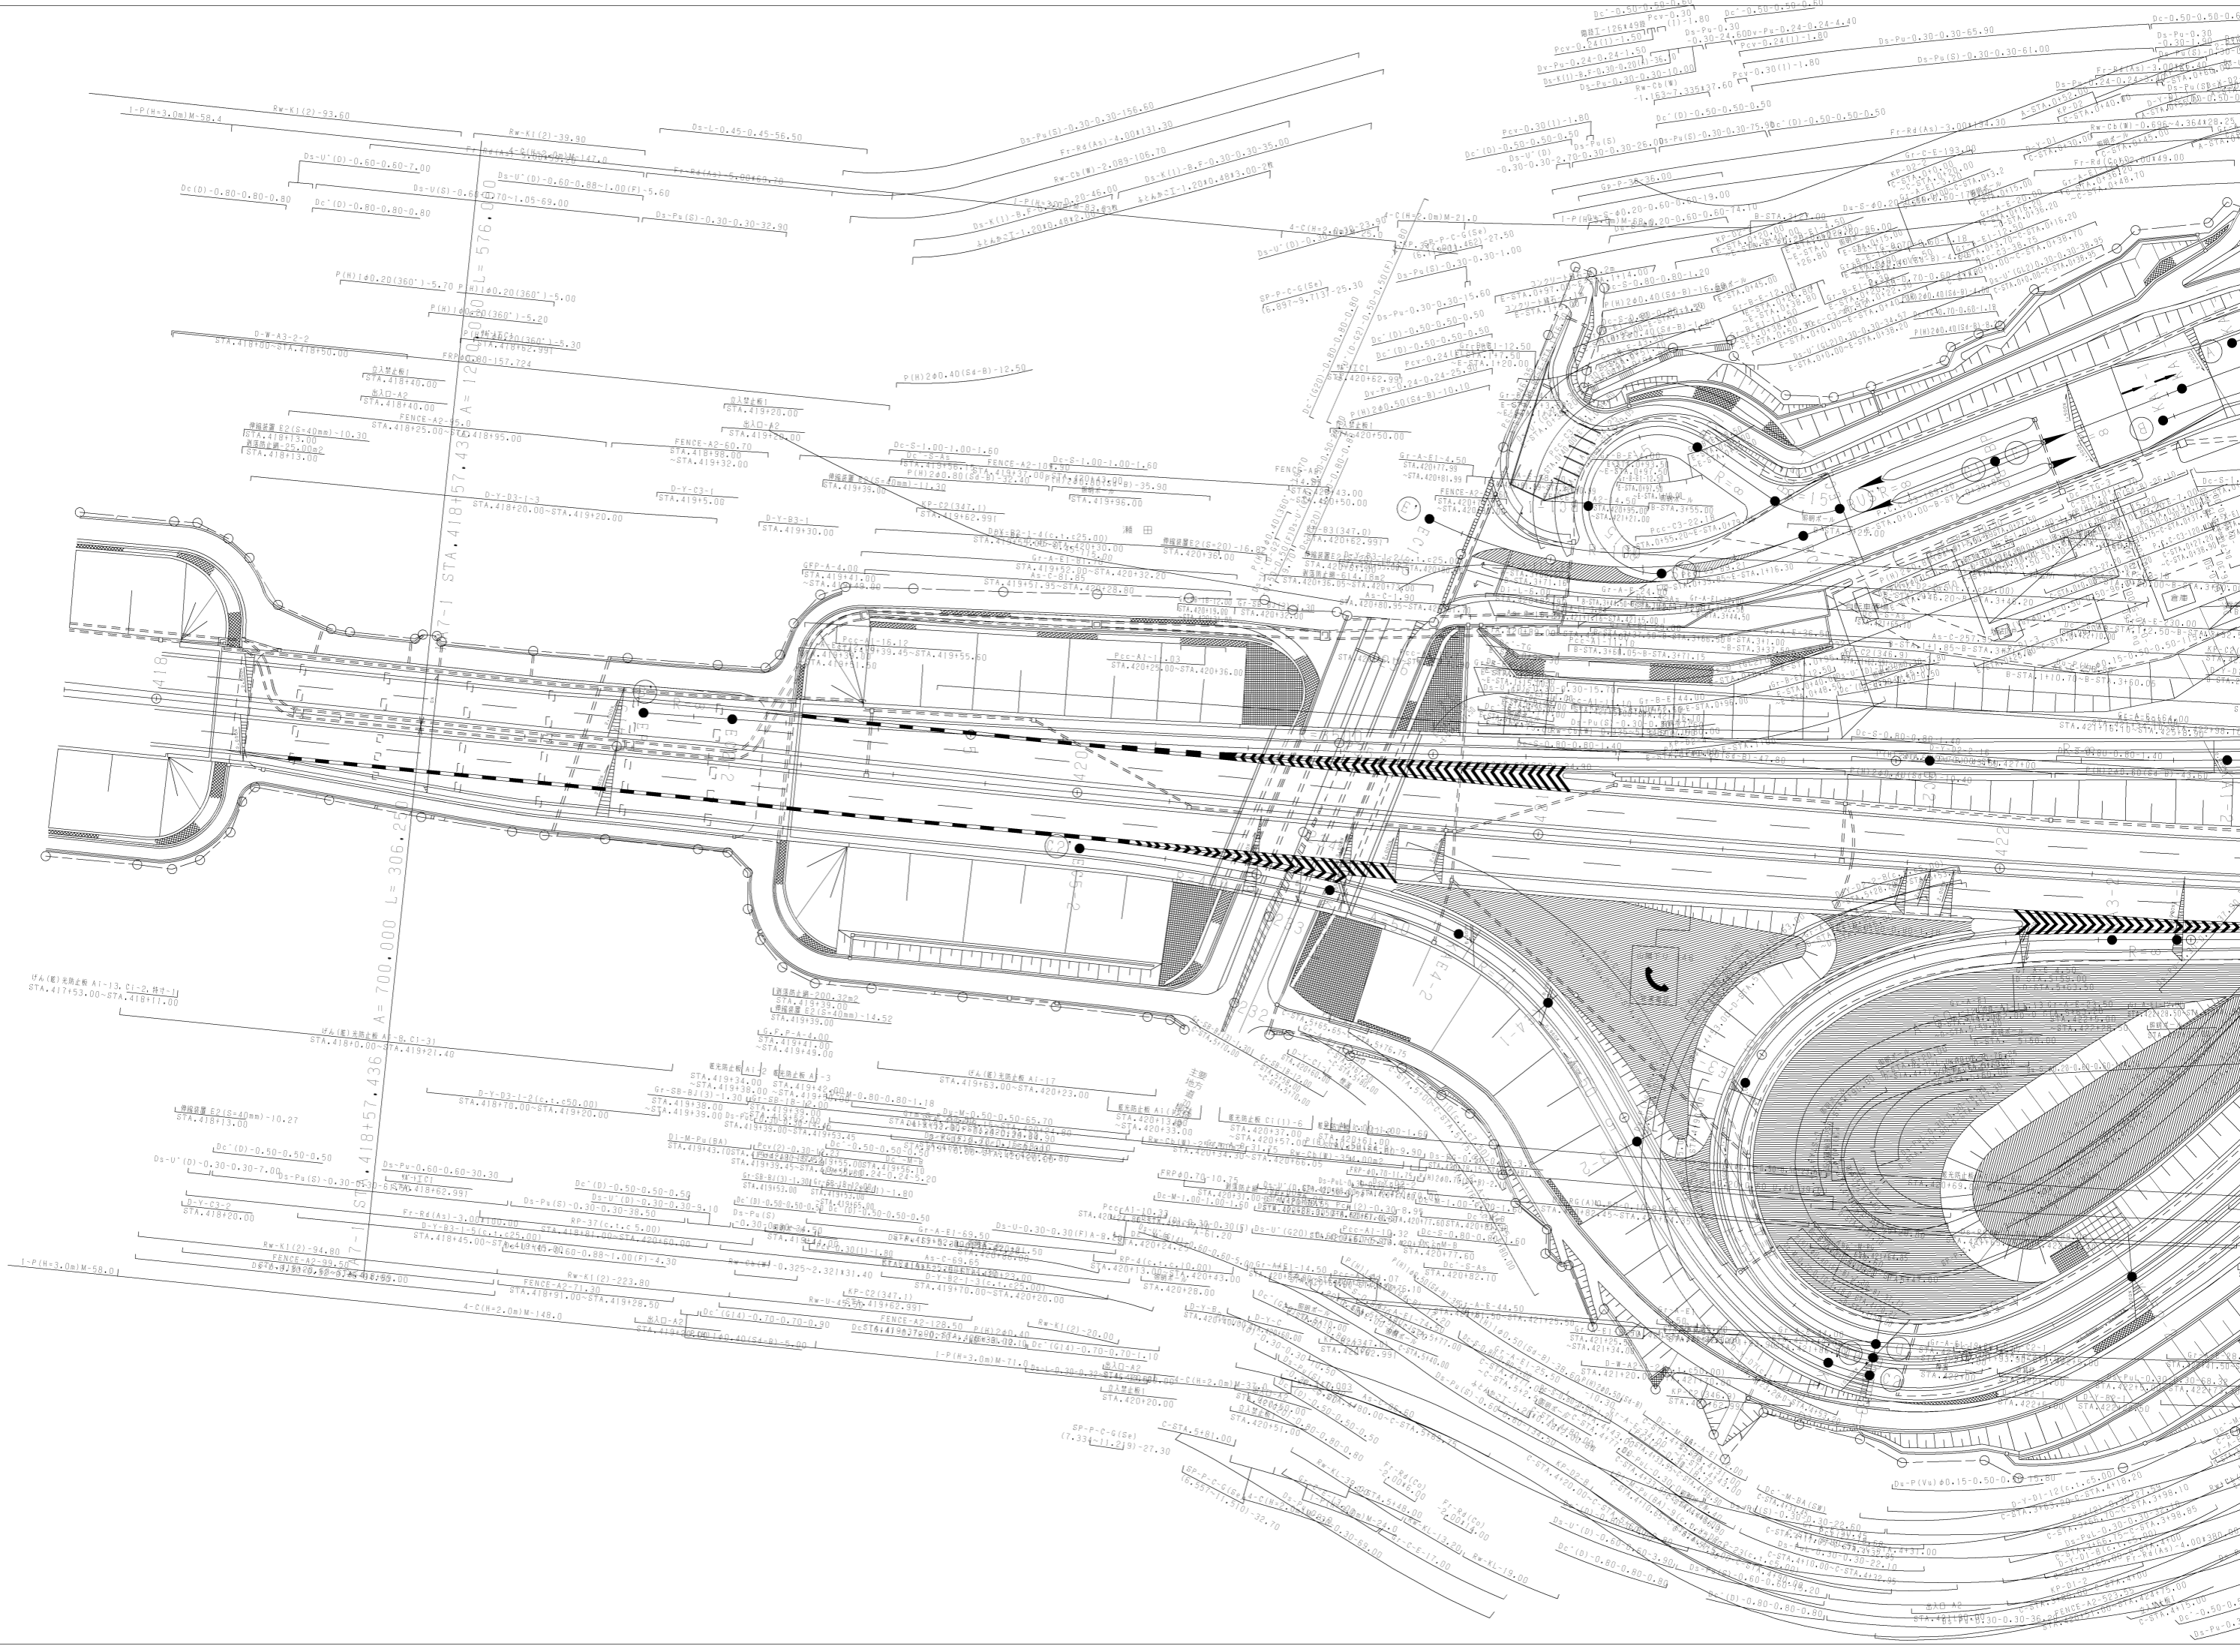


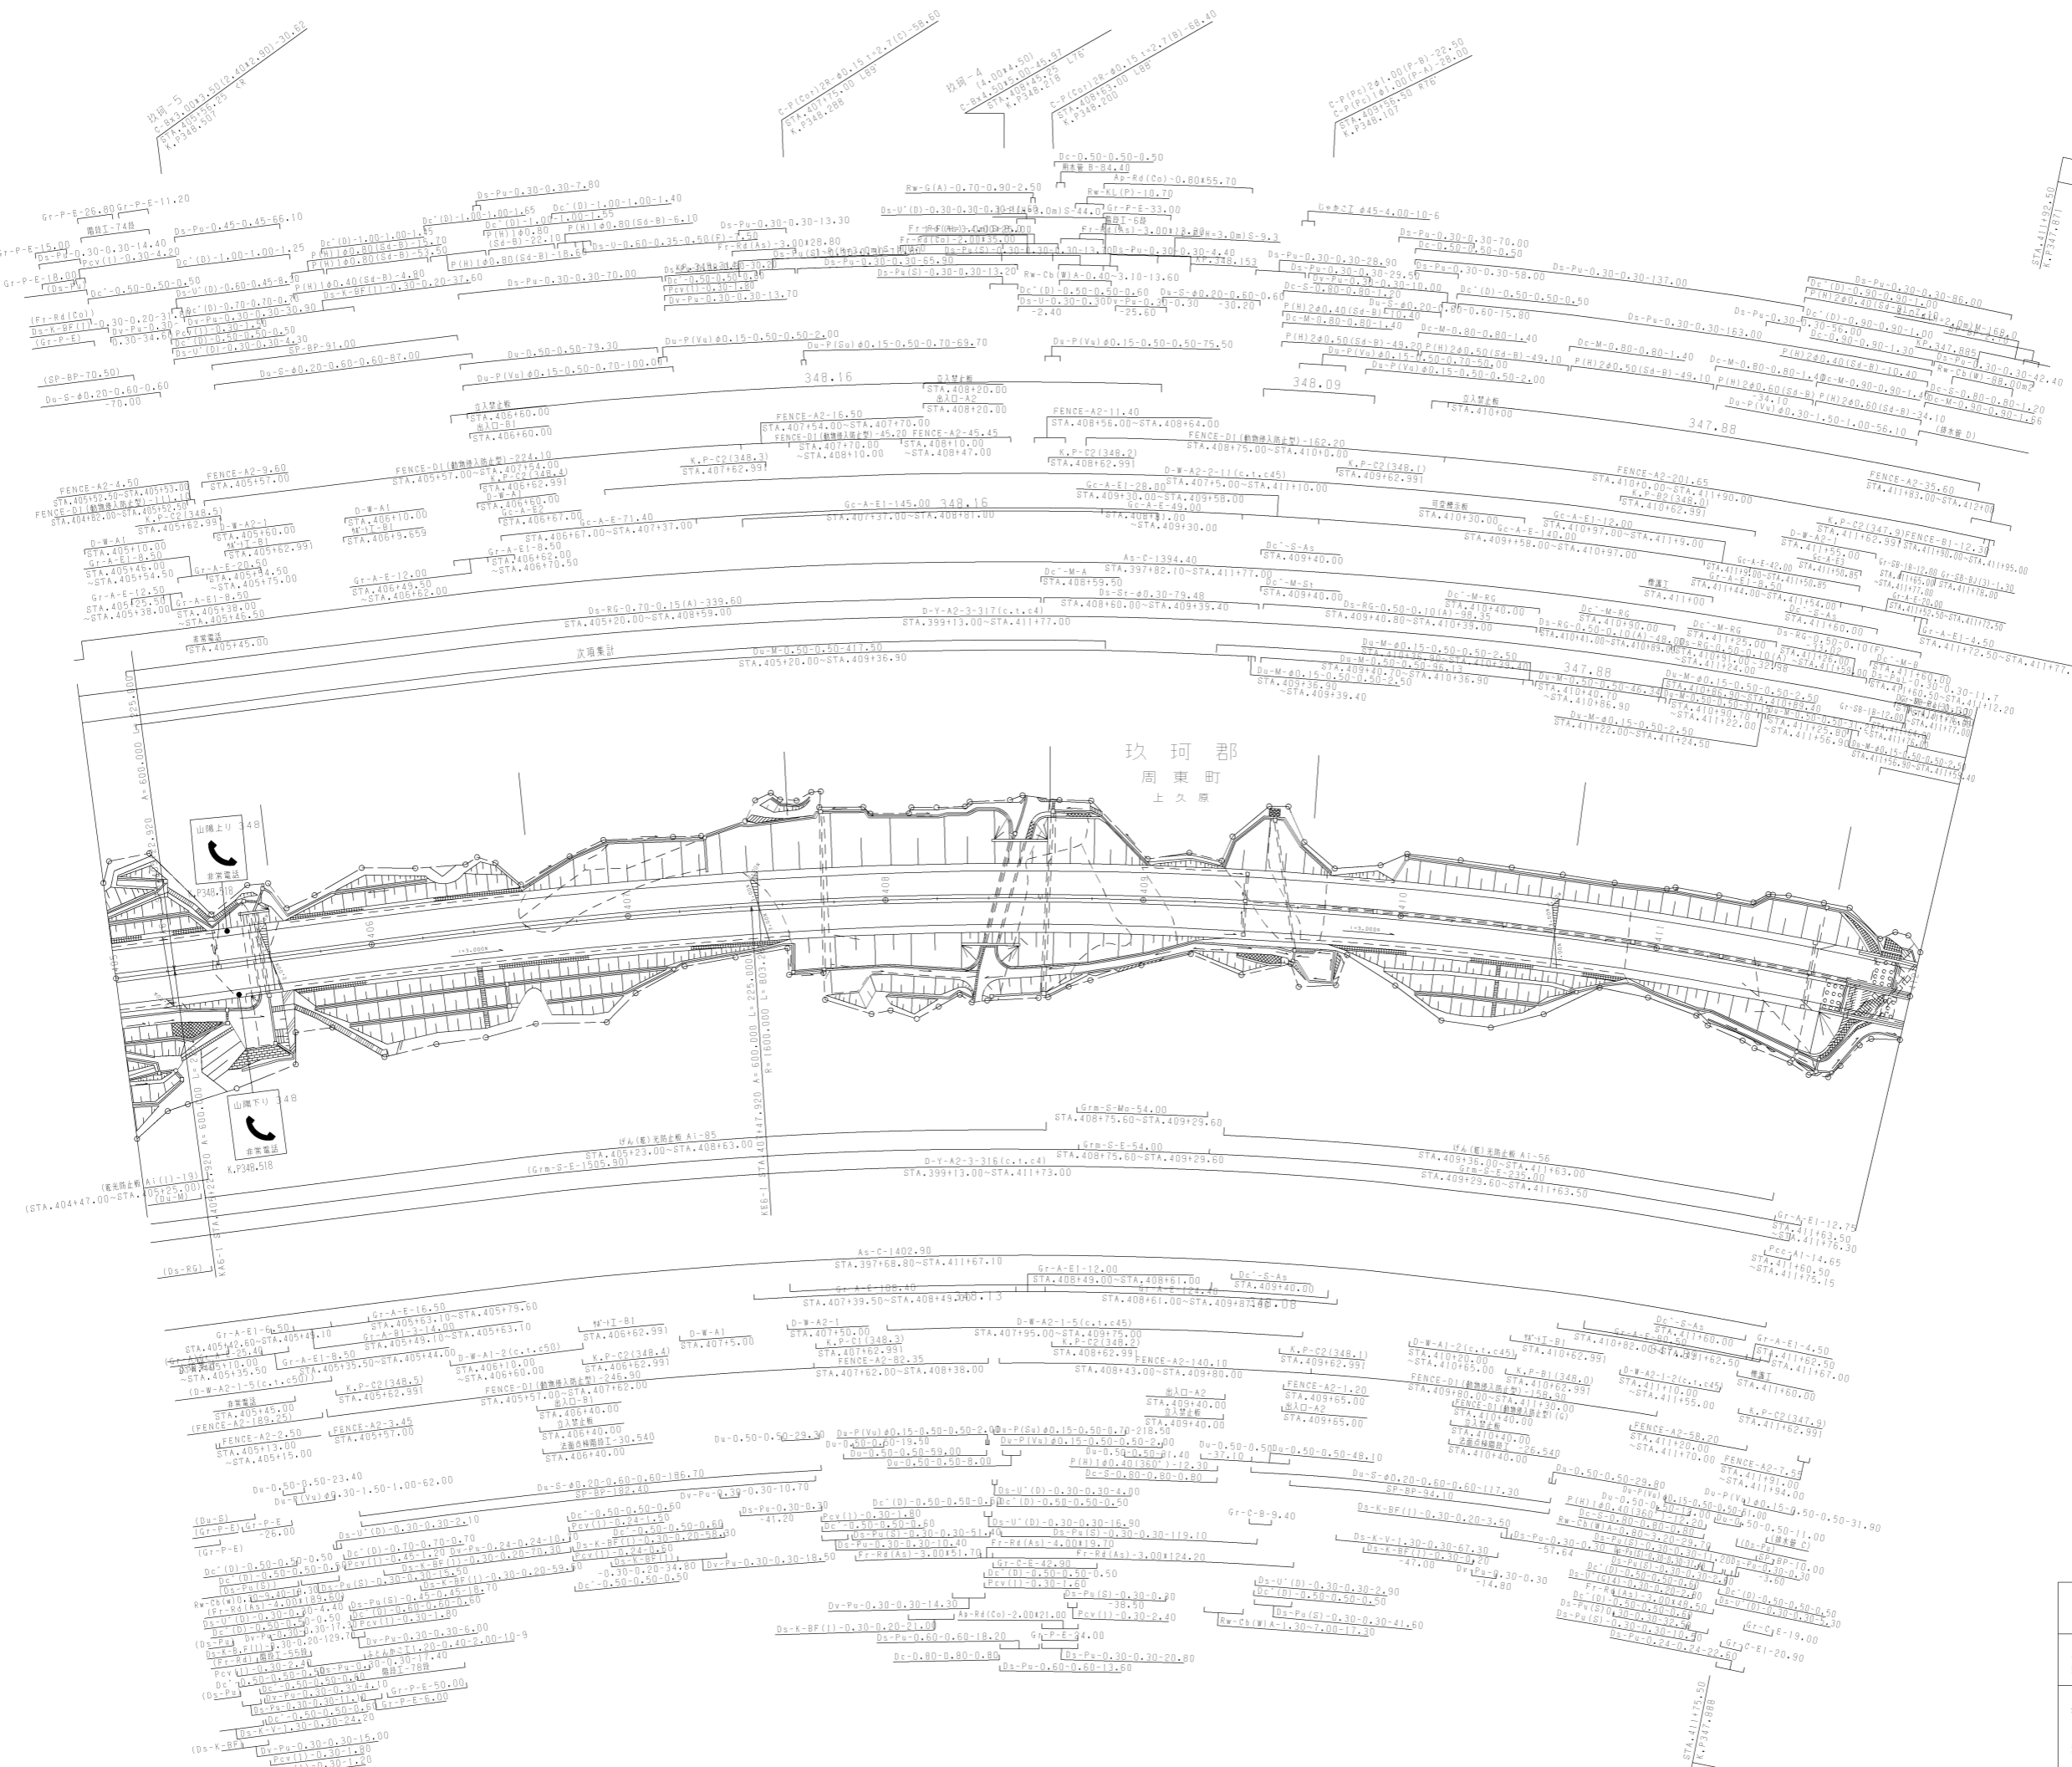

玖珂郡
周東町
上久原


調整年月	適用
第5回 2016年3月	
第6回 2021年03月	
第7回 2022年03月	

山陽自動車道吹田山口線		
山陽自動車道 (玖珂～能毛)		
工種	管理用平面図	
名称	KP.348.563 ~ KP.377.863 STA.412+00 ~ STA.418+00	縮尺 1/1000
		2 17
西日本高速道路(株)中国支社		

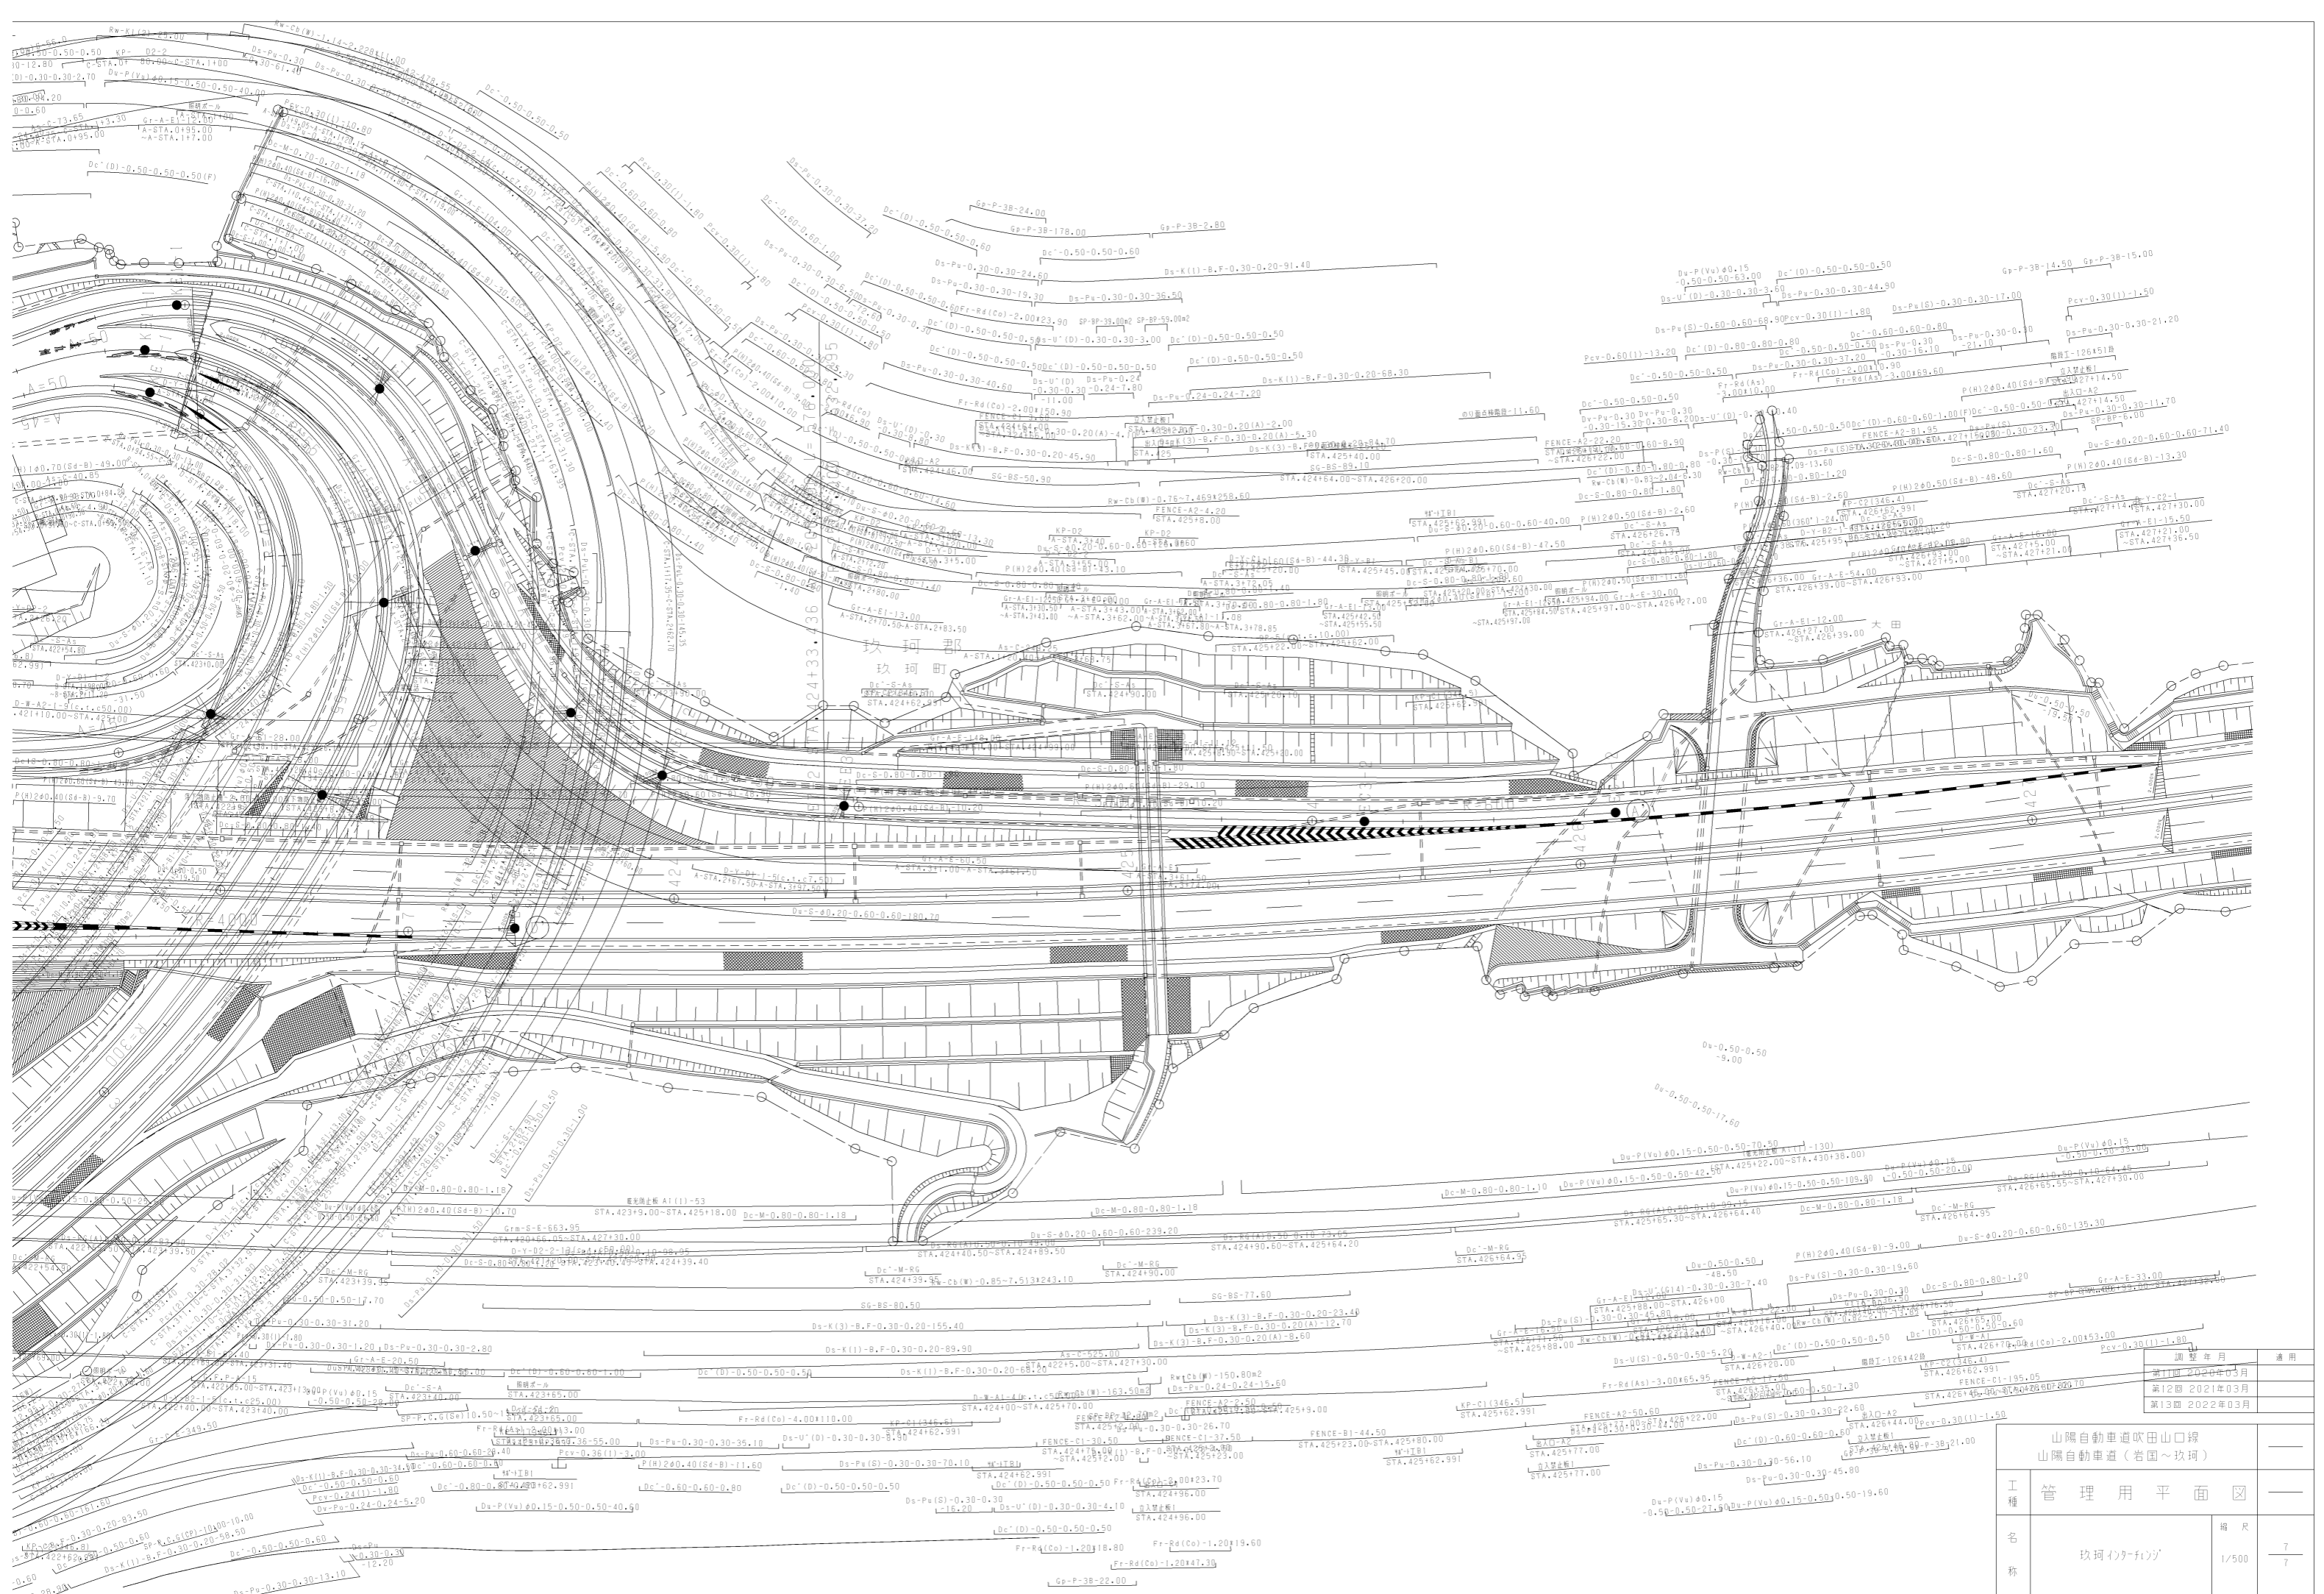


調整年月	適用

山陽自動車道吹田山口線		
山陽自動車道(岩国~玖珂)		
工種	管理用平面図	
名称	玖珂インターチェンジ	縮尺 1/500
		7/7

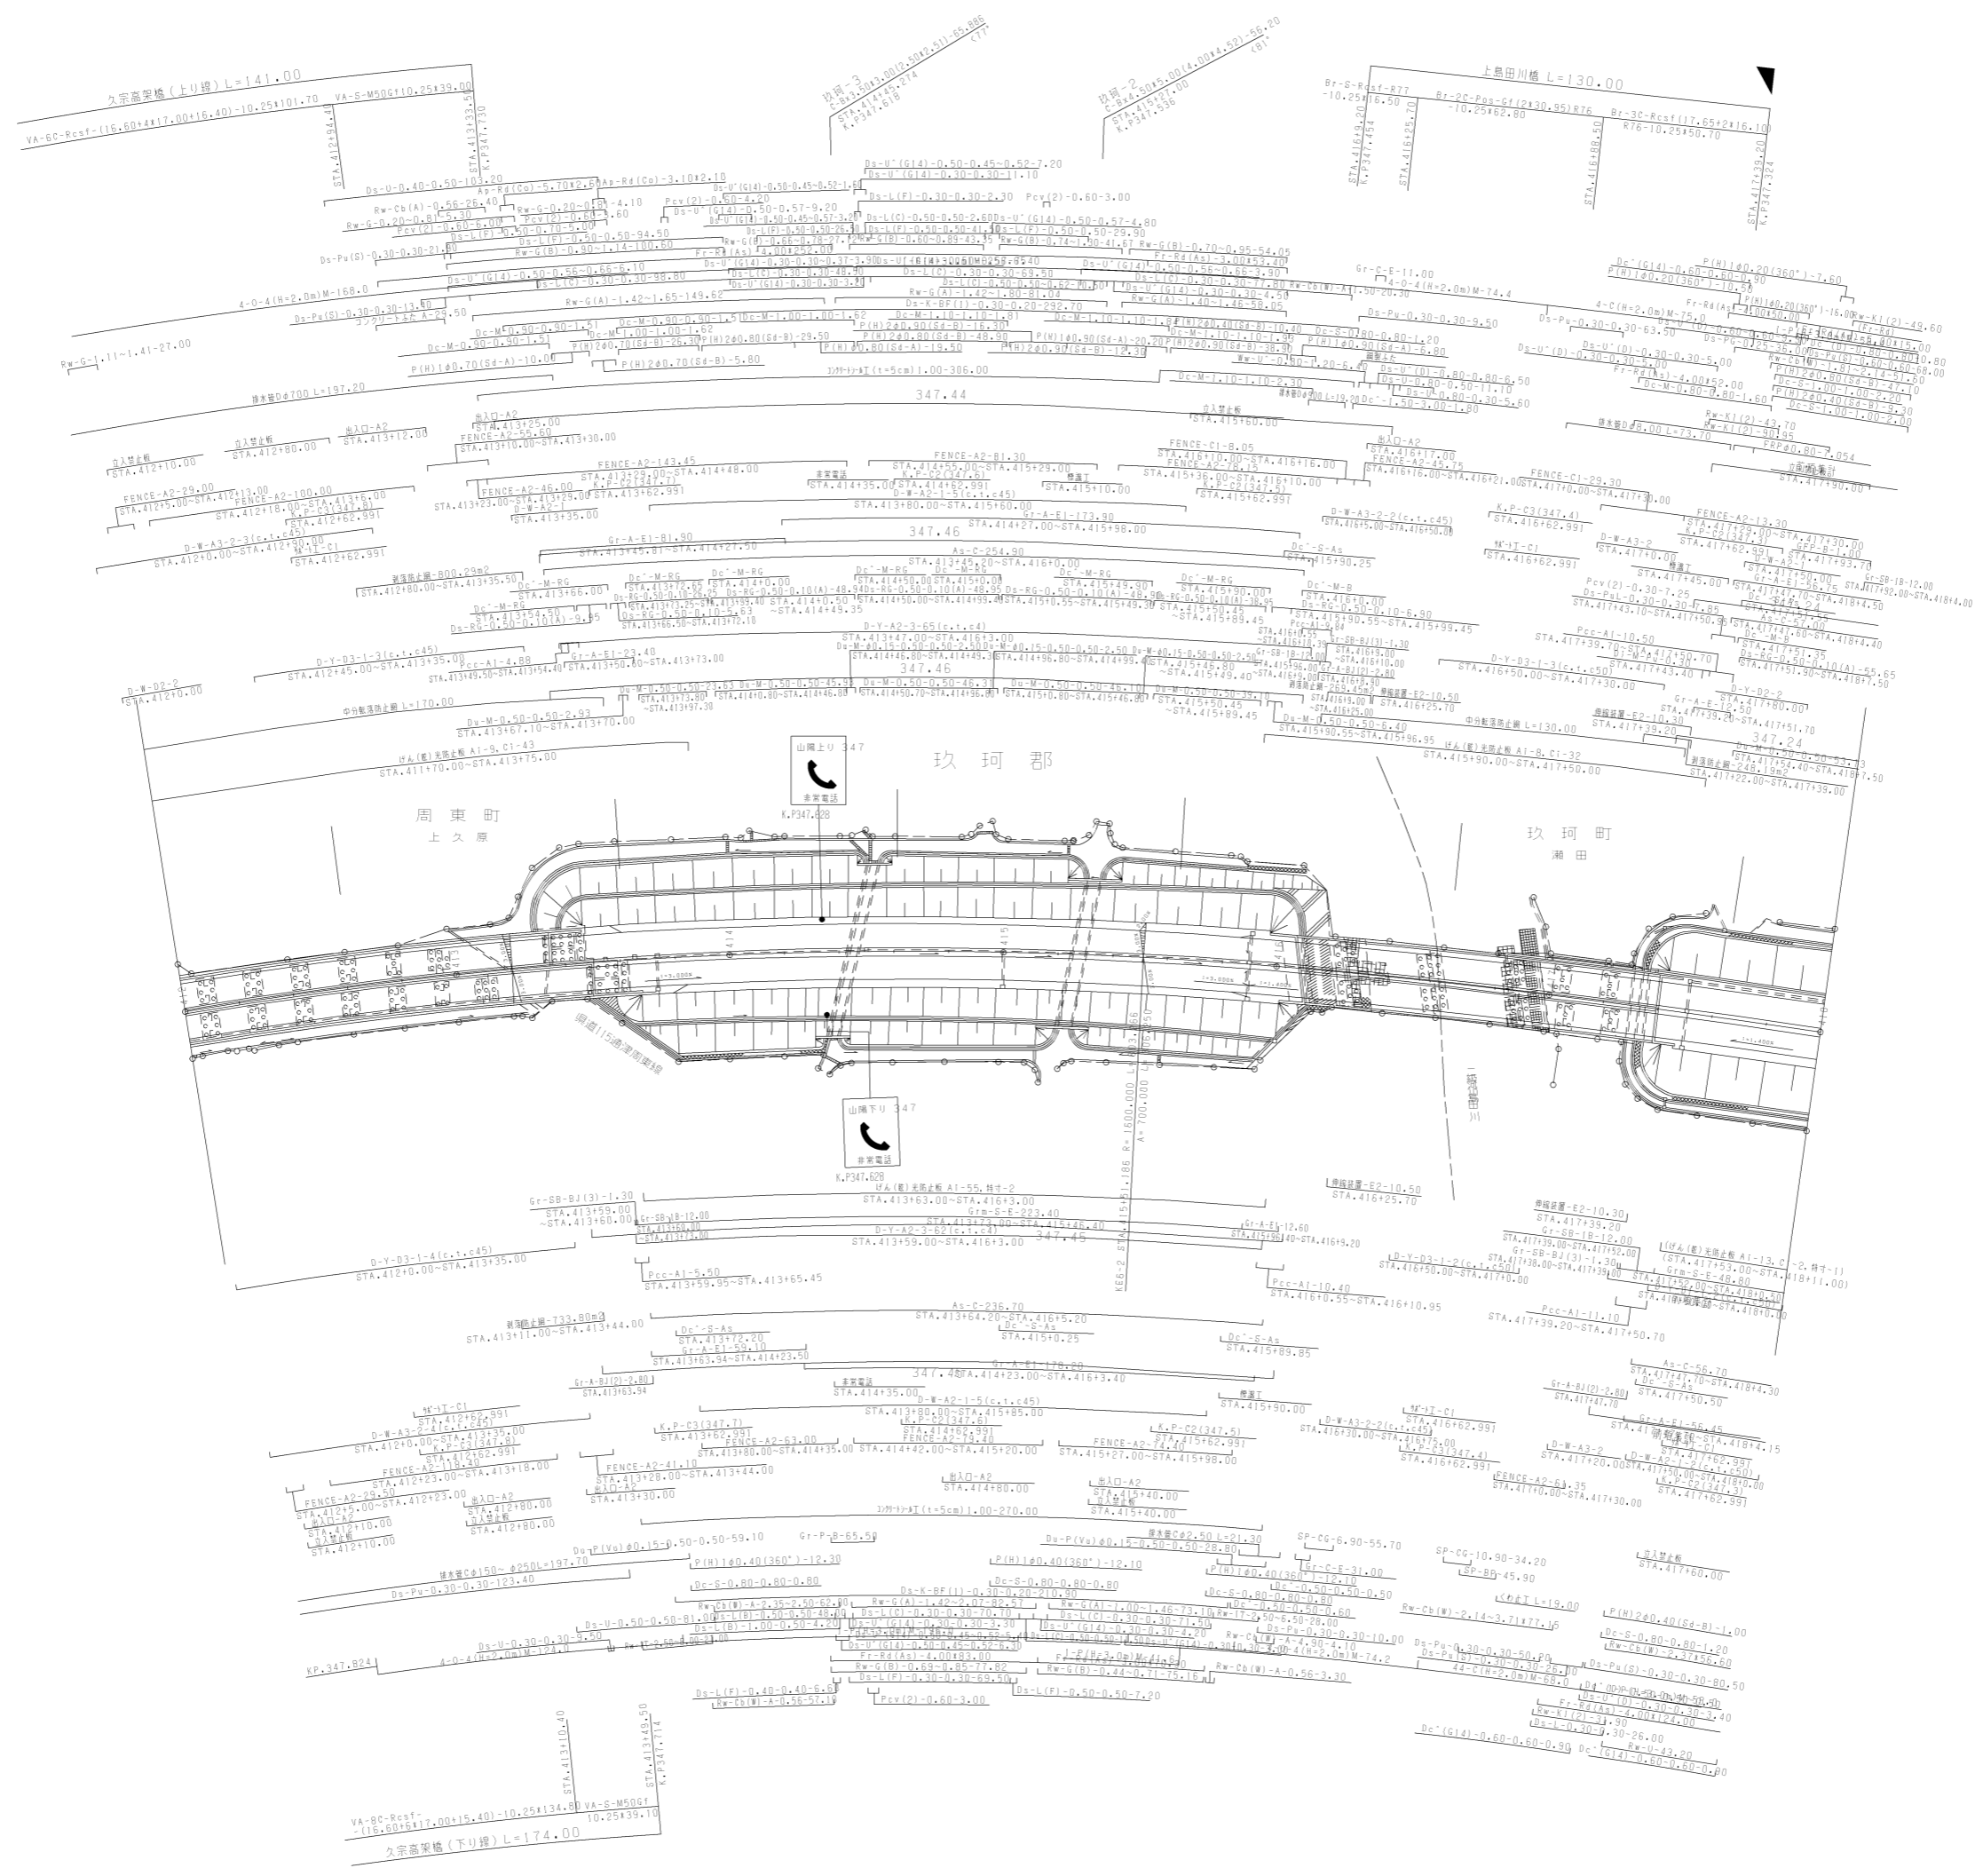


調整年月	適用
第5回 2015年3月	
第6回 2017年3月	
第7回 2022年03月	

工種	山陽自動車道吹田山口線 山陽自動車道(玖珂~能毛)	
	管理用平面図	
名称	KP.347.863 ~ KP.347.263 STA.412+00 ~ STA.418+00	縮尺 1/1000 1/17

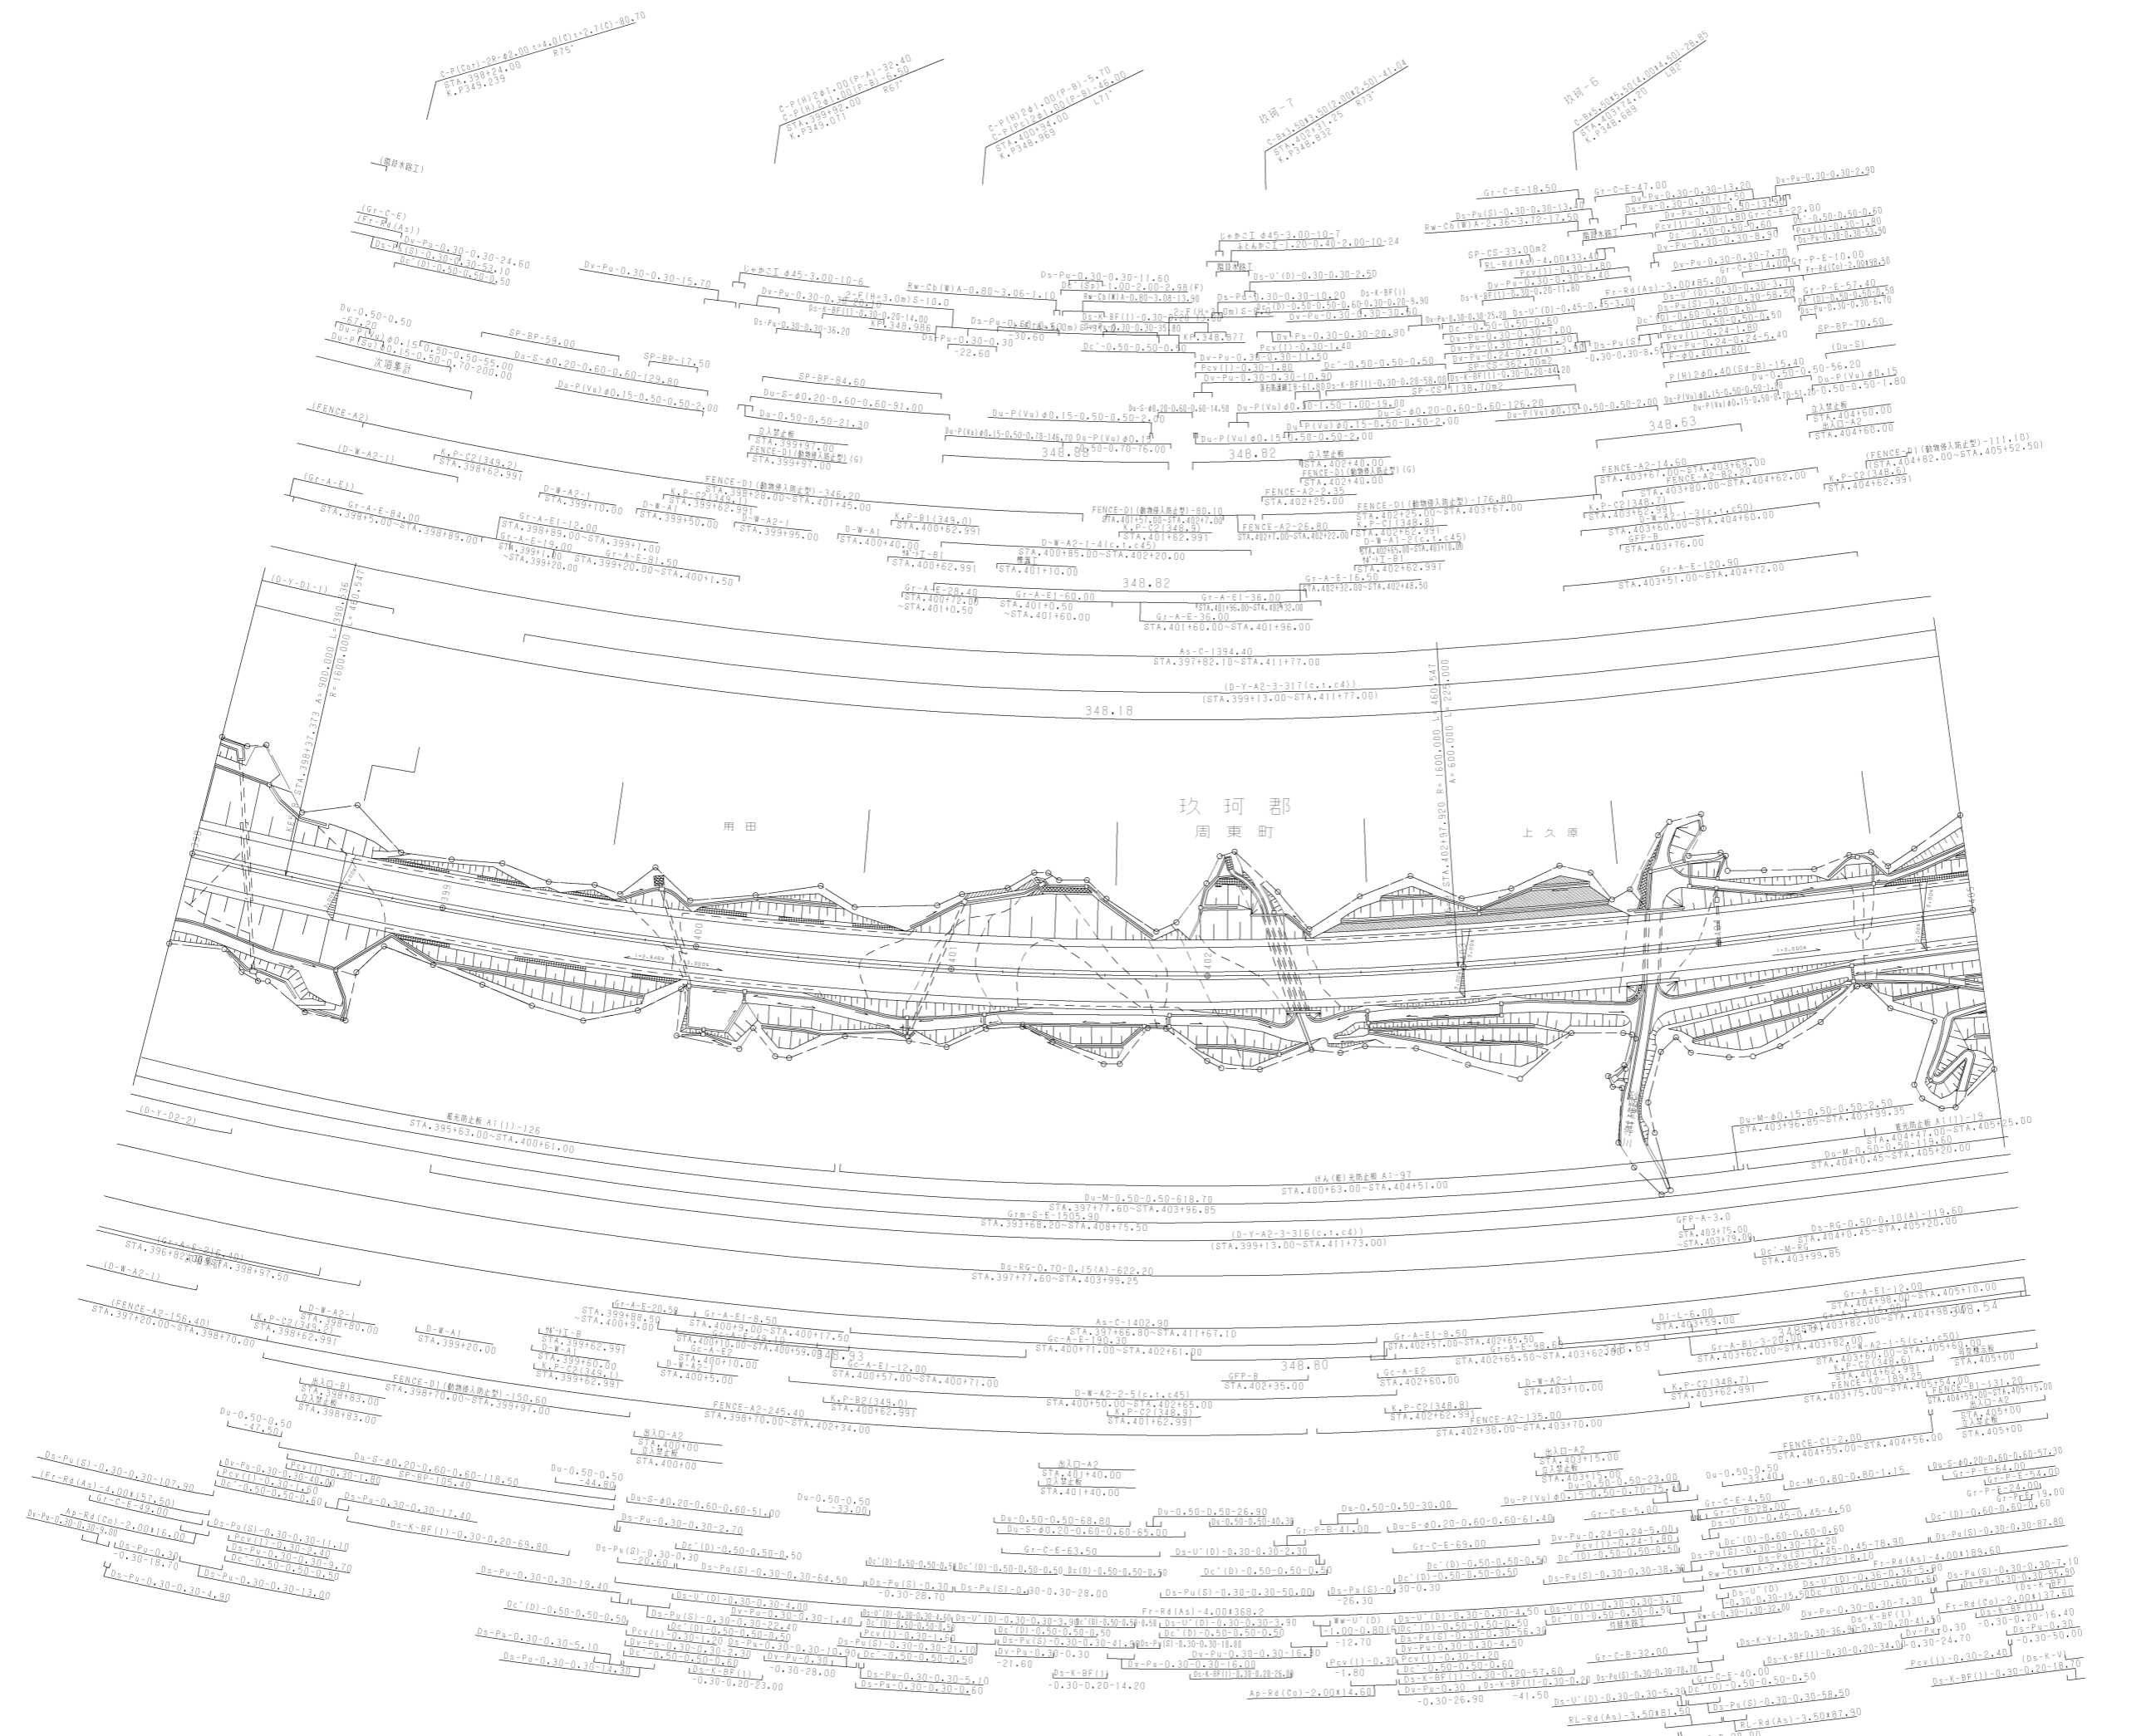


山陽自動車道吹田山口線 山陽自動車道(玖珂~能毛)		
工種	管理用平面図	
名称	KP.349.263 ~ KP.348.563 STA.398+00 ~ STA.405+00	縮尺 1/1000
		3 17

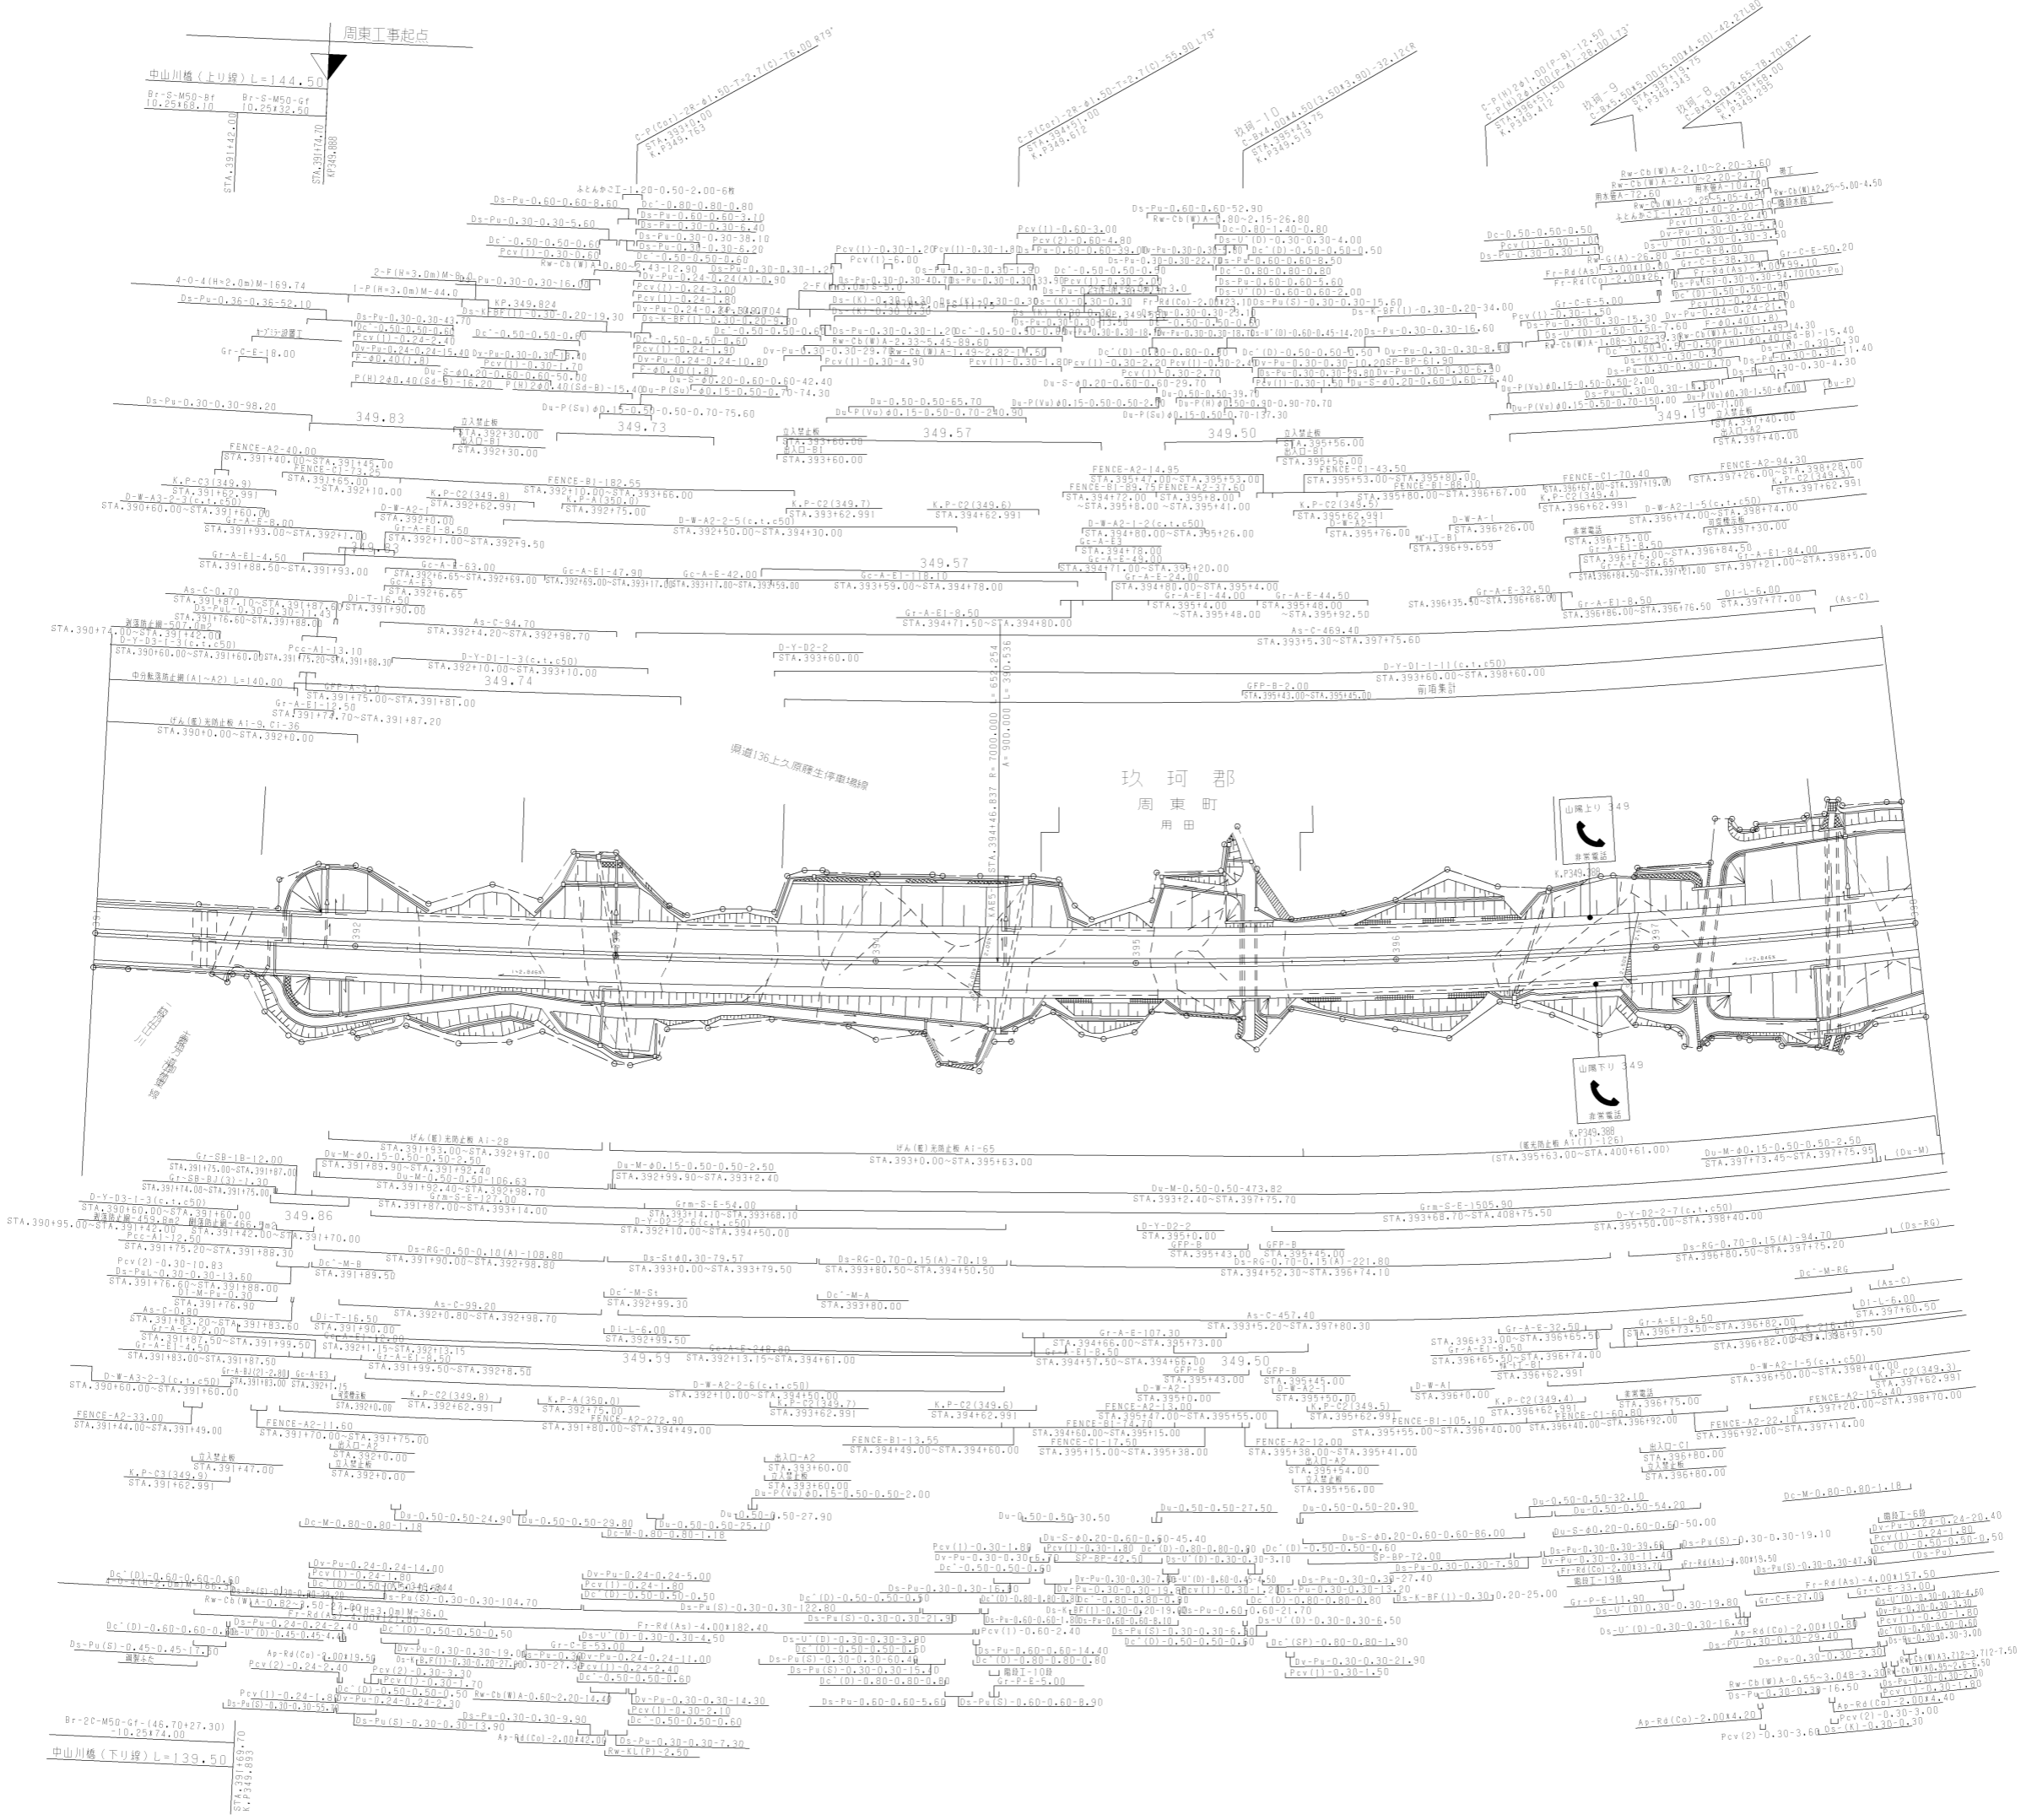


調整年月	適用
第5回 2016年3月	
第6回 2020年03月	
第7回 2022年03月	

山陽自動車道吹田山口線 山陽自動車道(玖珂~能毛)	
工種	管理用平面図
名称	KP.349.963 ~ KP.349.263 STA.391+00 ~ STA.398+00
縮尺	1/1000
枚数	4 / 17

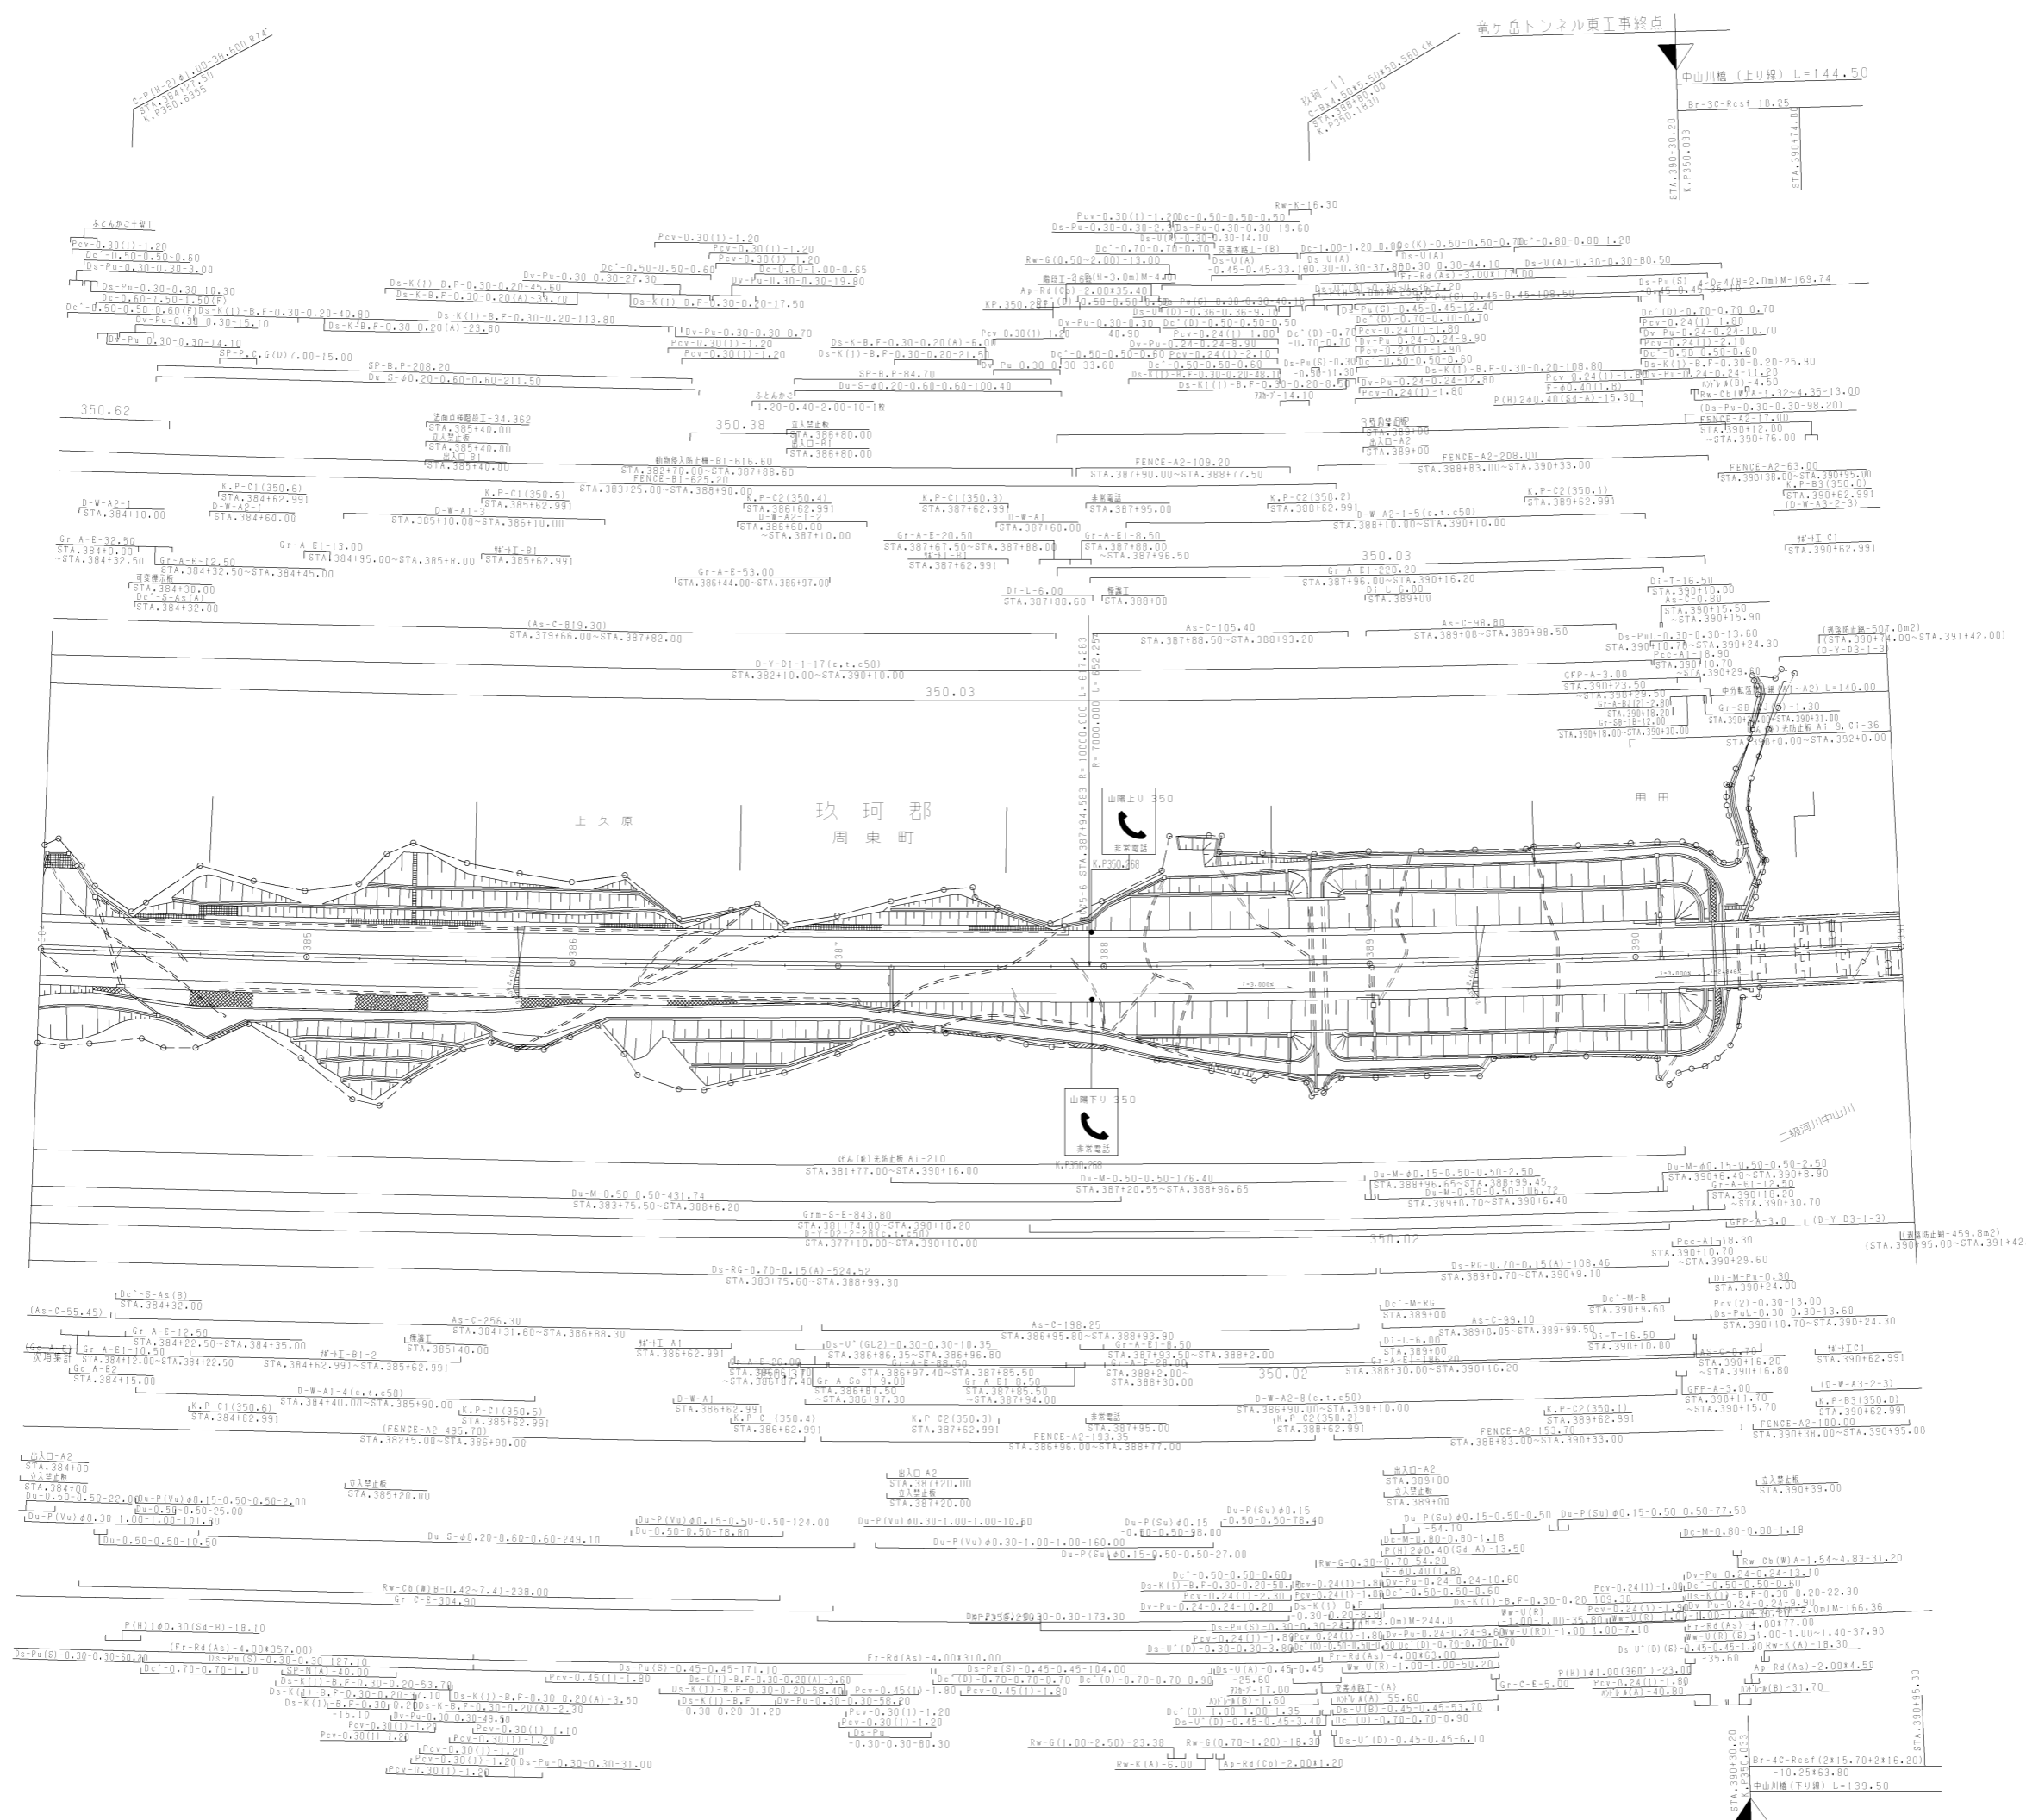

調整年月	適用
第5回 2015年3月	
第6回 2020年03月	
第7回 2022年03月	

山陽自動車道吹田山口線 山陽自動車道(吹野〜能毛)		
工種	管理用平面図	
名称	KP.350.663 ~ KP.349.963 STA.384+00 ~ STA.391+00	縮尺 1/1000
		5 17

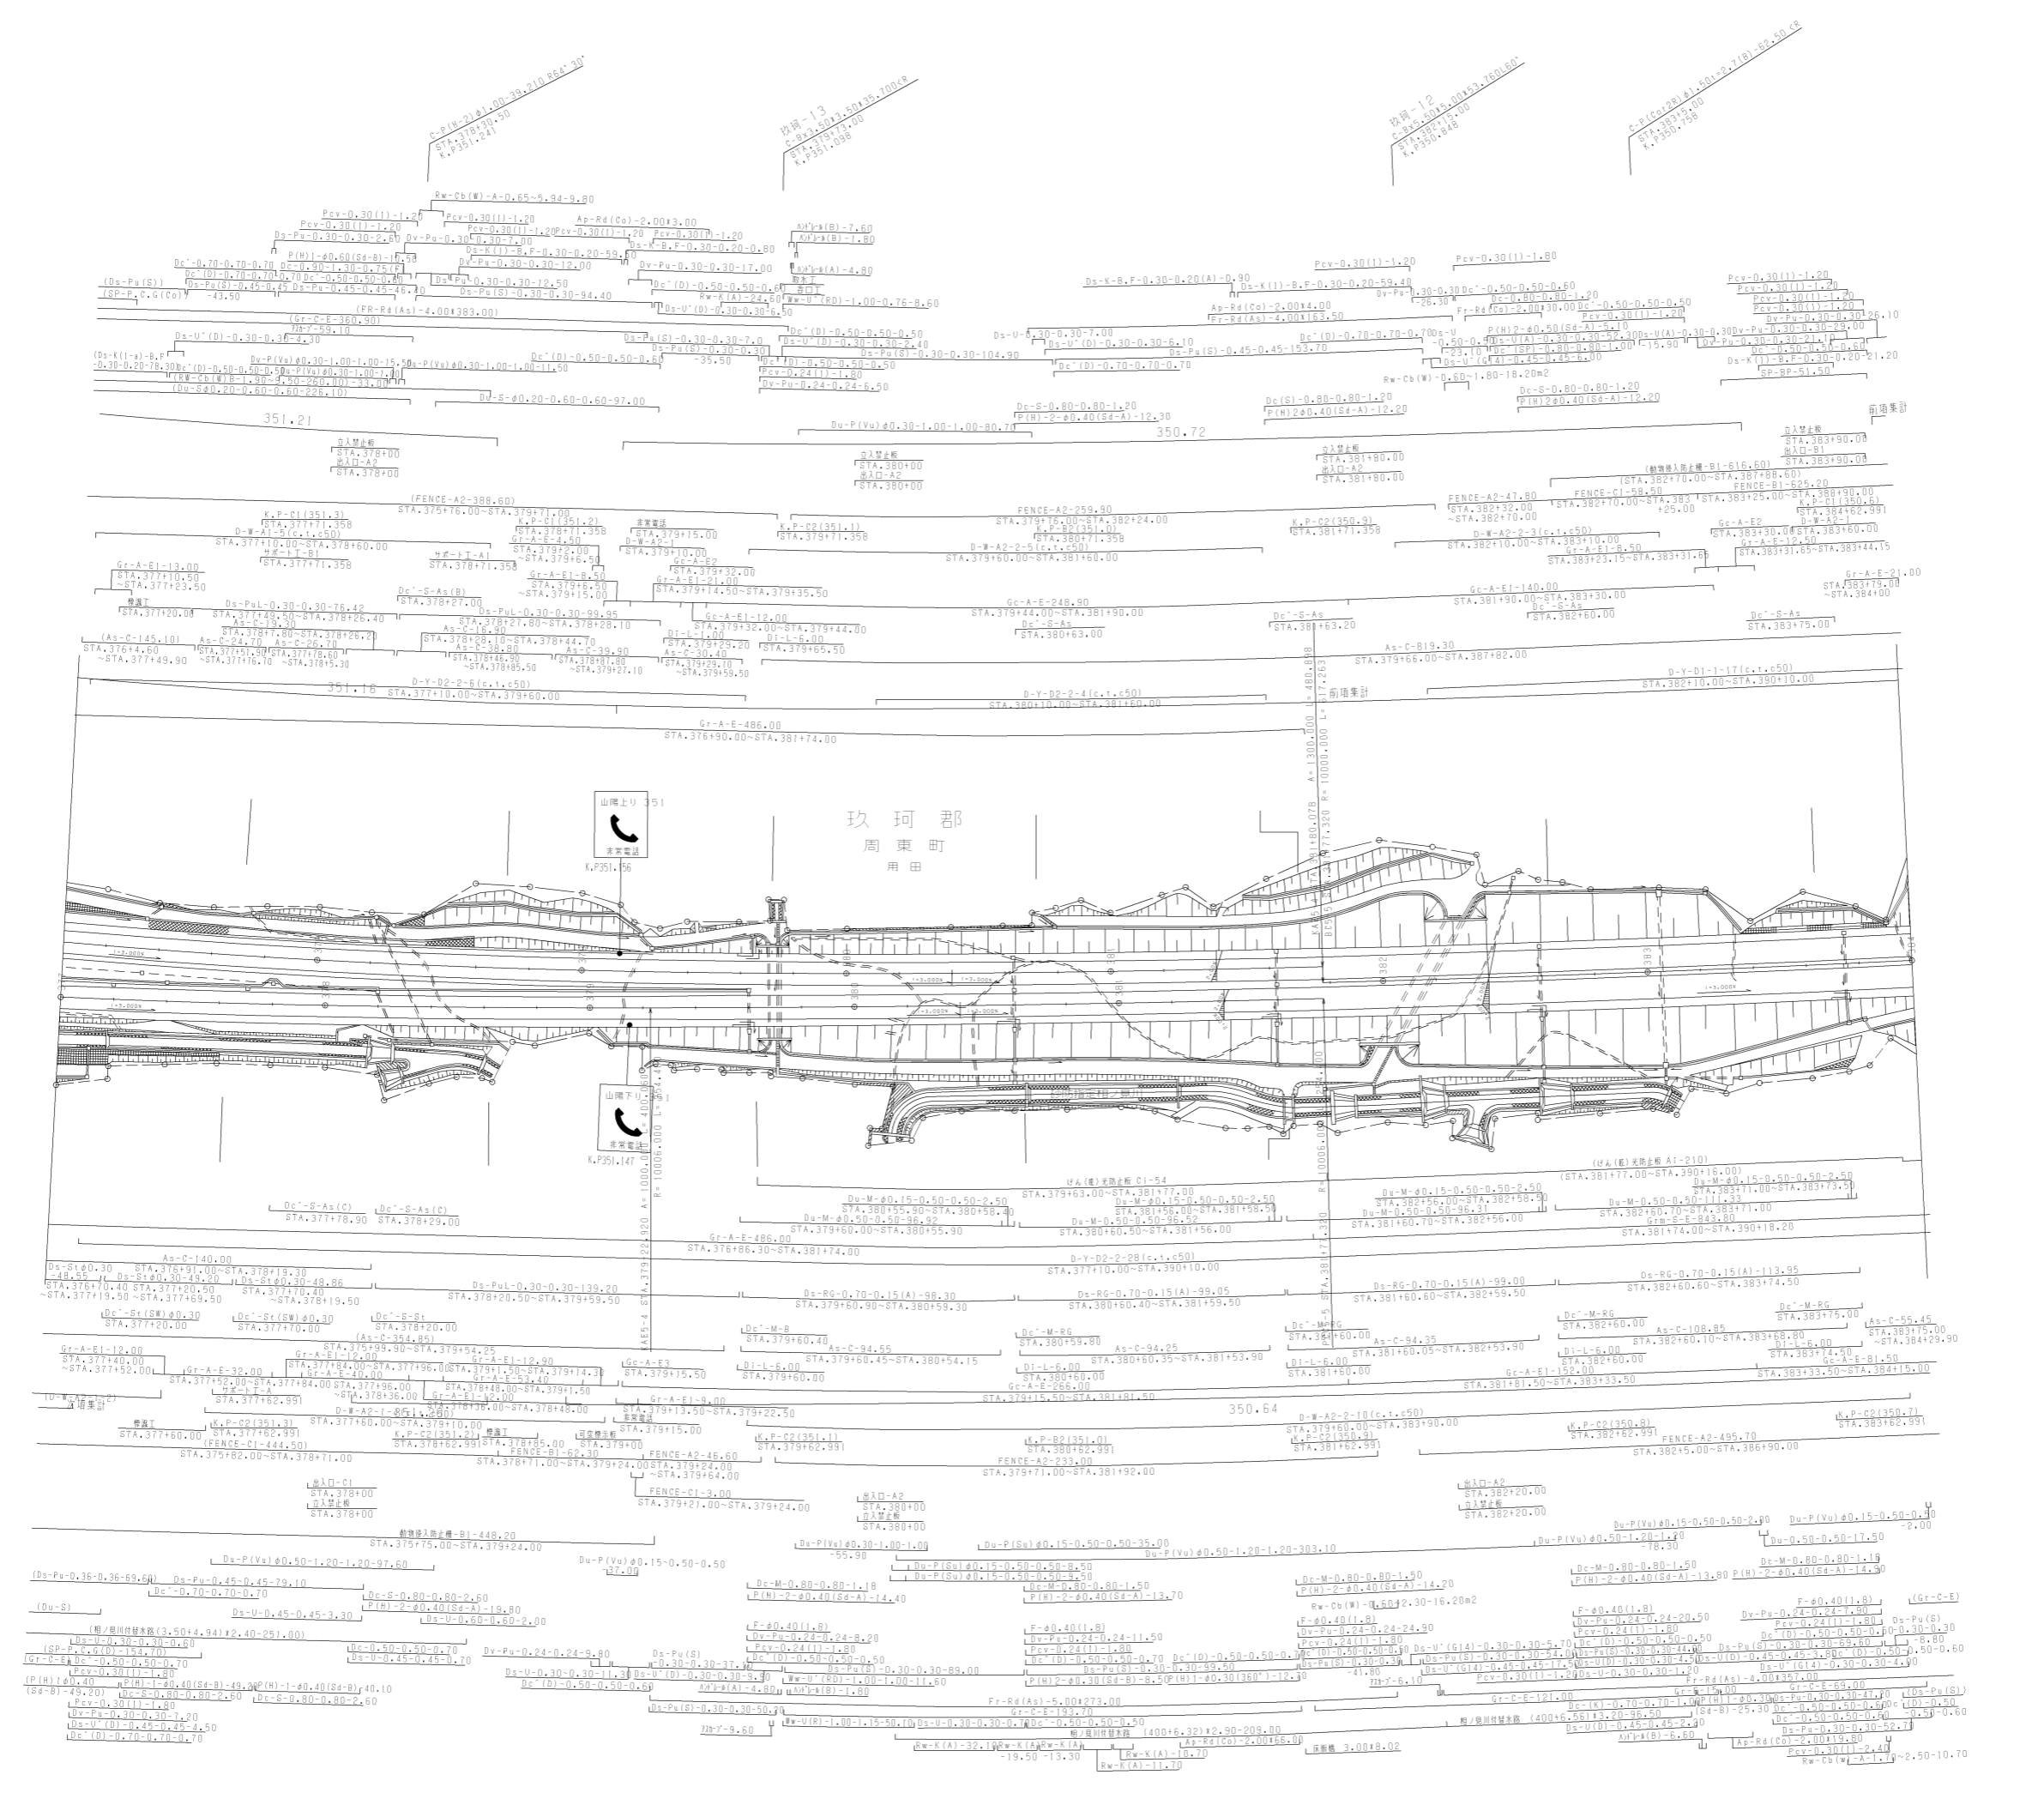

調整年月	適用
第2回 2010年3月	
第3回 2011年3月	
第4回 2022年03月	

山陽自動車道吹田山口線 山陽自動車道(玖珂~能毛)	
工種	管理用平面図
名称	KP.351.363 ~ KP.350.663 STA.377+00 ~ STA.384+00
縮尺	1/1000
欄尺	6 17

電ヶ岳トンネル(上り線) L=2303.00


玖珂郡
周東町
用田

電ヶ岳トンネル(下り線) L=2315.00


調整年月	適用
第4回 2017年3月	
第5回 2018年3月	
第6回 2021年03月	

工種	山陽自動車道吹田山口線 山陽自動車道(玖珂~能毛)		
	管理用平面図		
名称	KP.352.063 ~ KP.351.363	縮尺	7
	STA.370+00 ~ STA.377+00	1/1000	17

西日本高速道路(株)中国支社

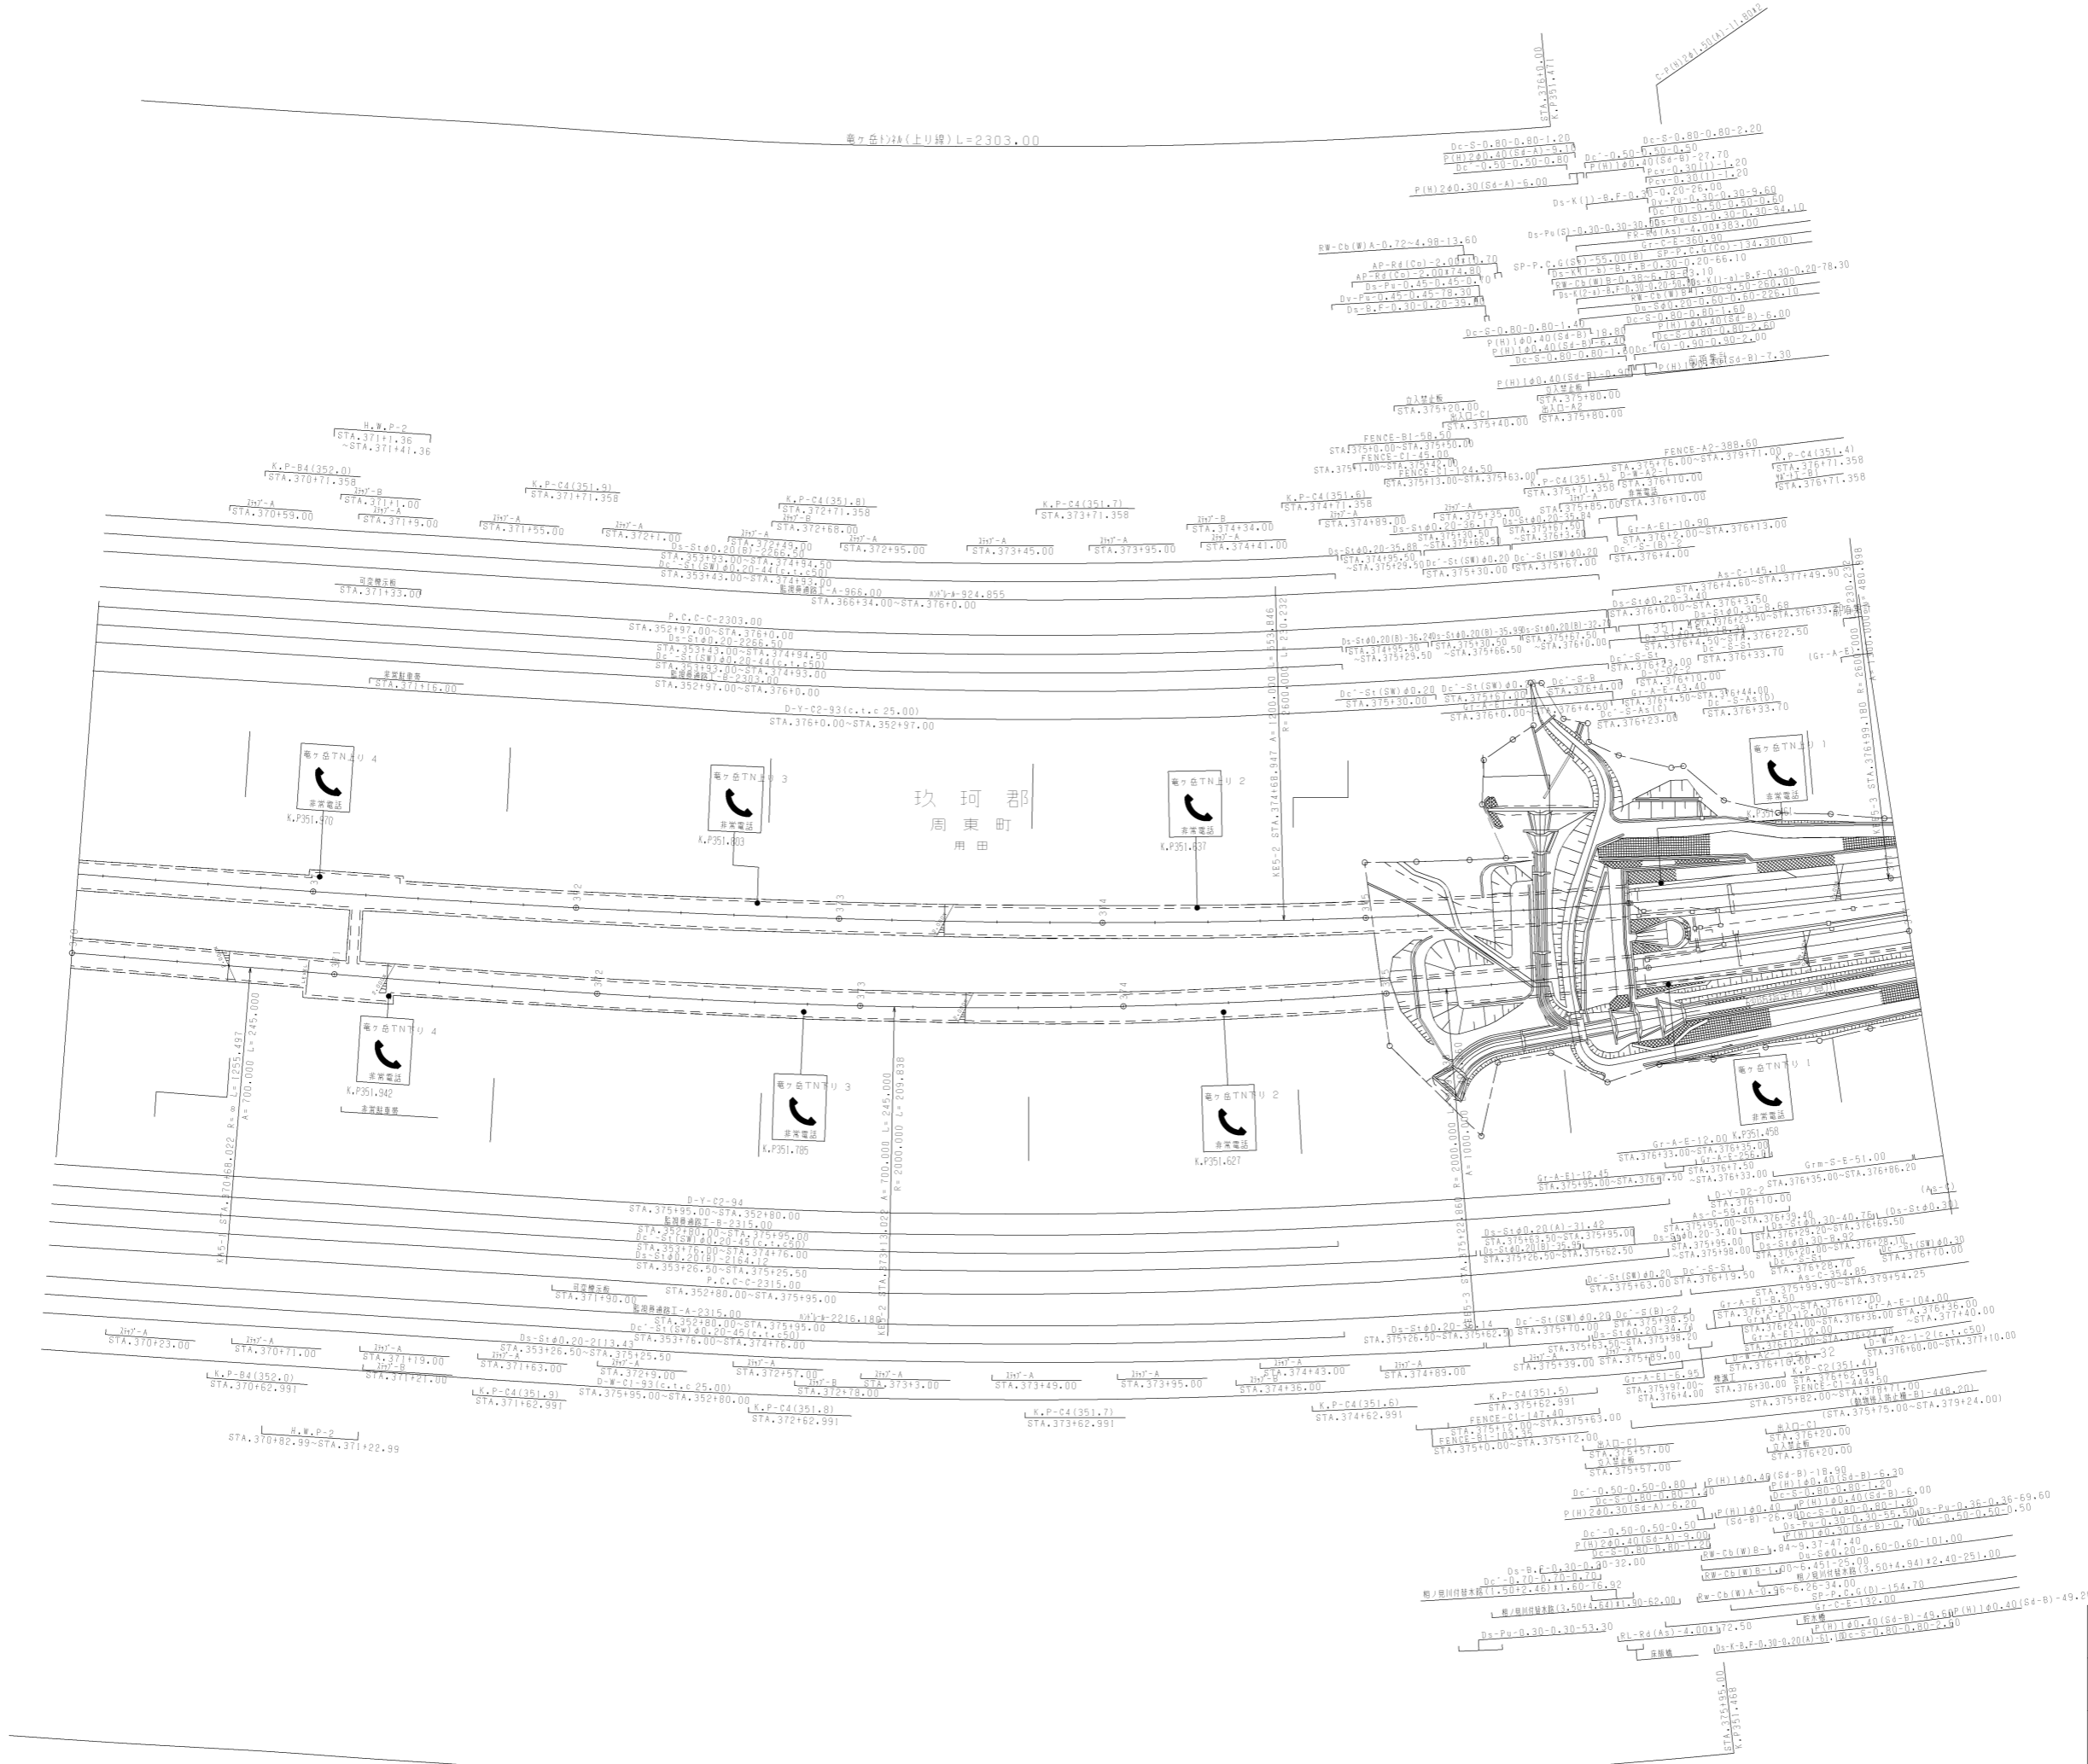

電ヶ岳トンネル(上り線) L=2303.00

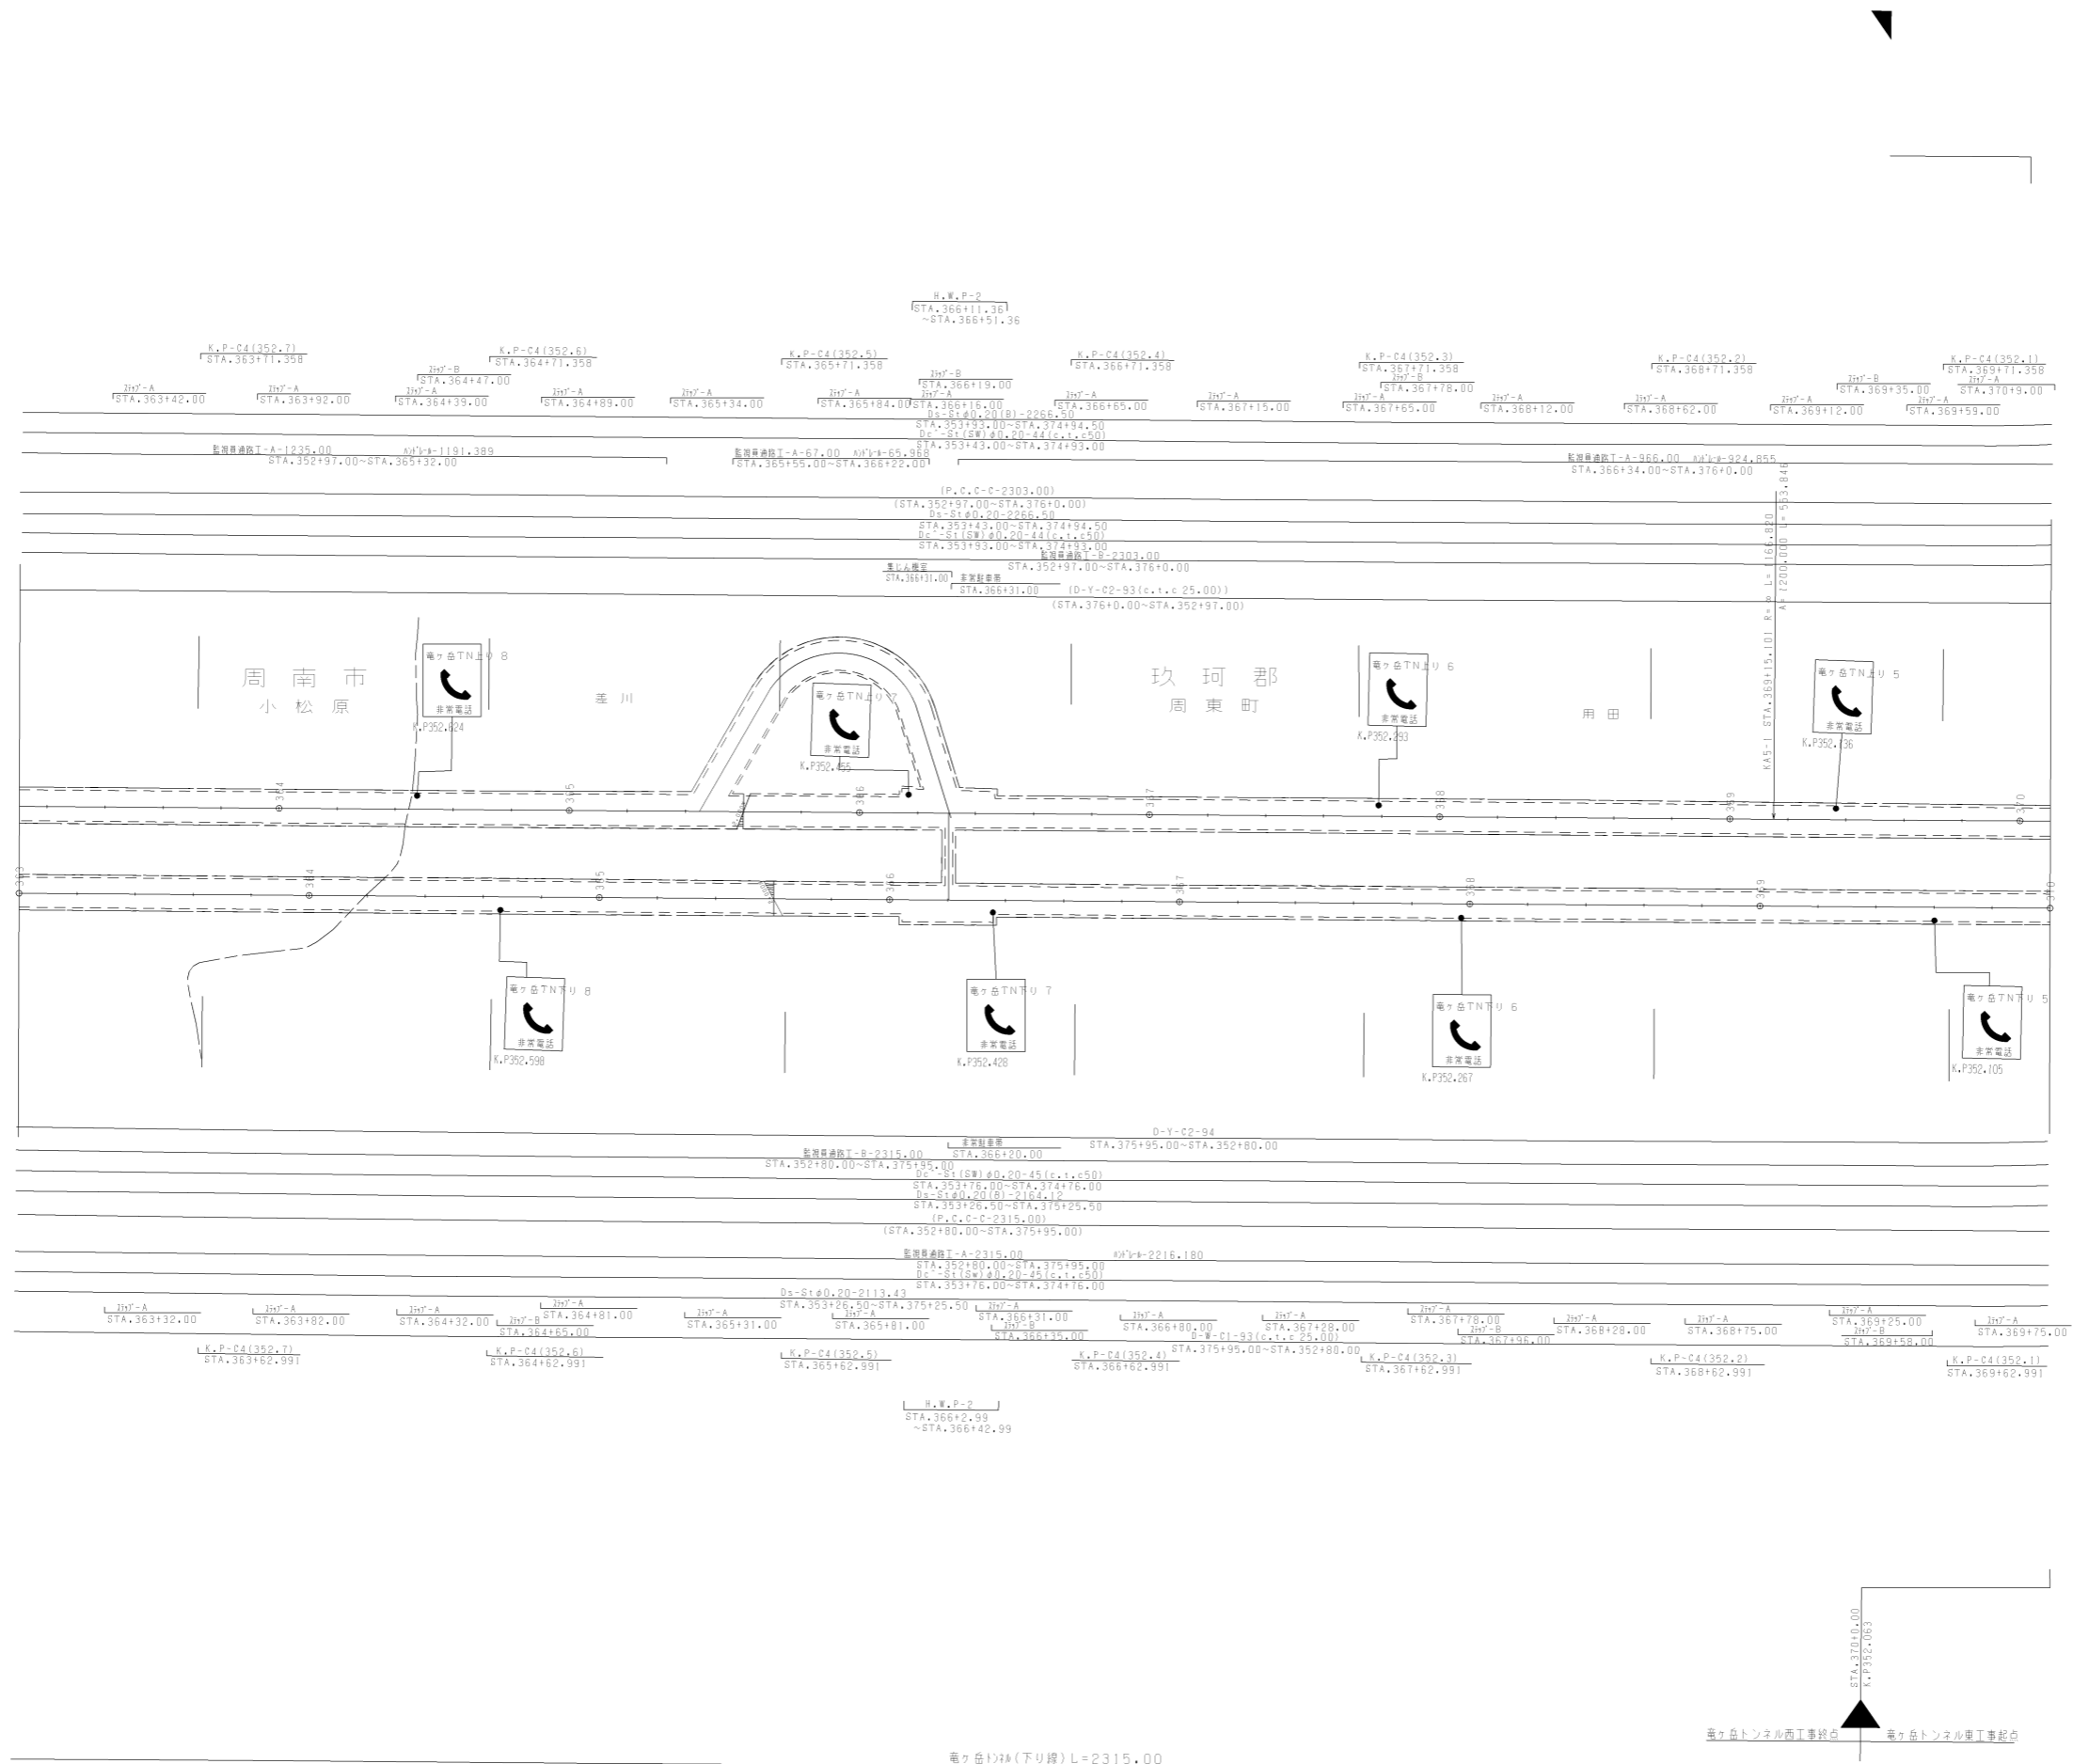


電ヶ岳トンネル(下り線) L=2315.00

調整年月	適用
第2回 2010年3月	
第3回 2017年3月	
第4回 2018年3月	

山陽自動車道吹田山口線 山陽自動車道(玖珂~能毛)		
工種	管理用平面図	
名称	KP.352.763 ~ KP.352.063 STA.363+00 ~ STA.370+00	縮尺 1/1000 8 17
西日本高速道路(株)中国支社		


電ヶ岳トンネル(上り線) L=2303.00

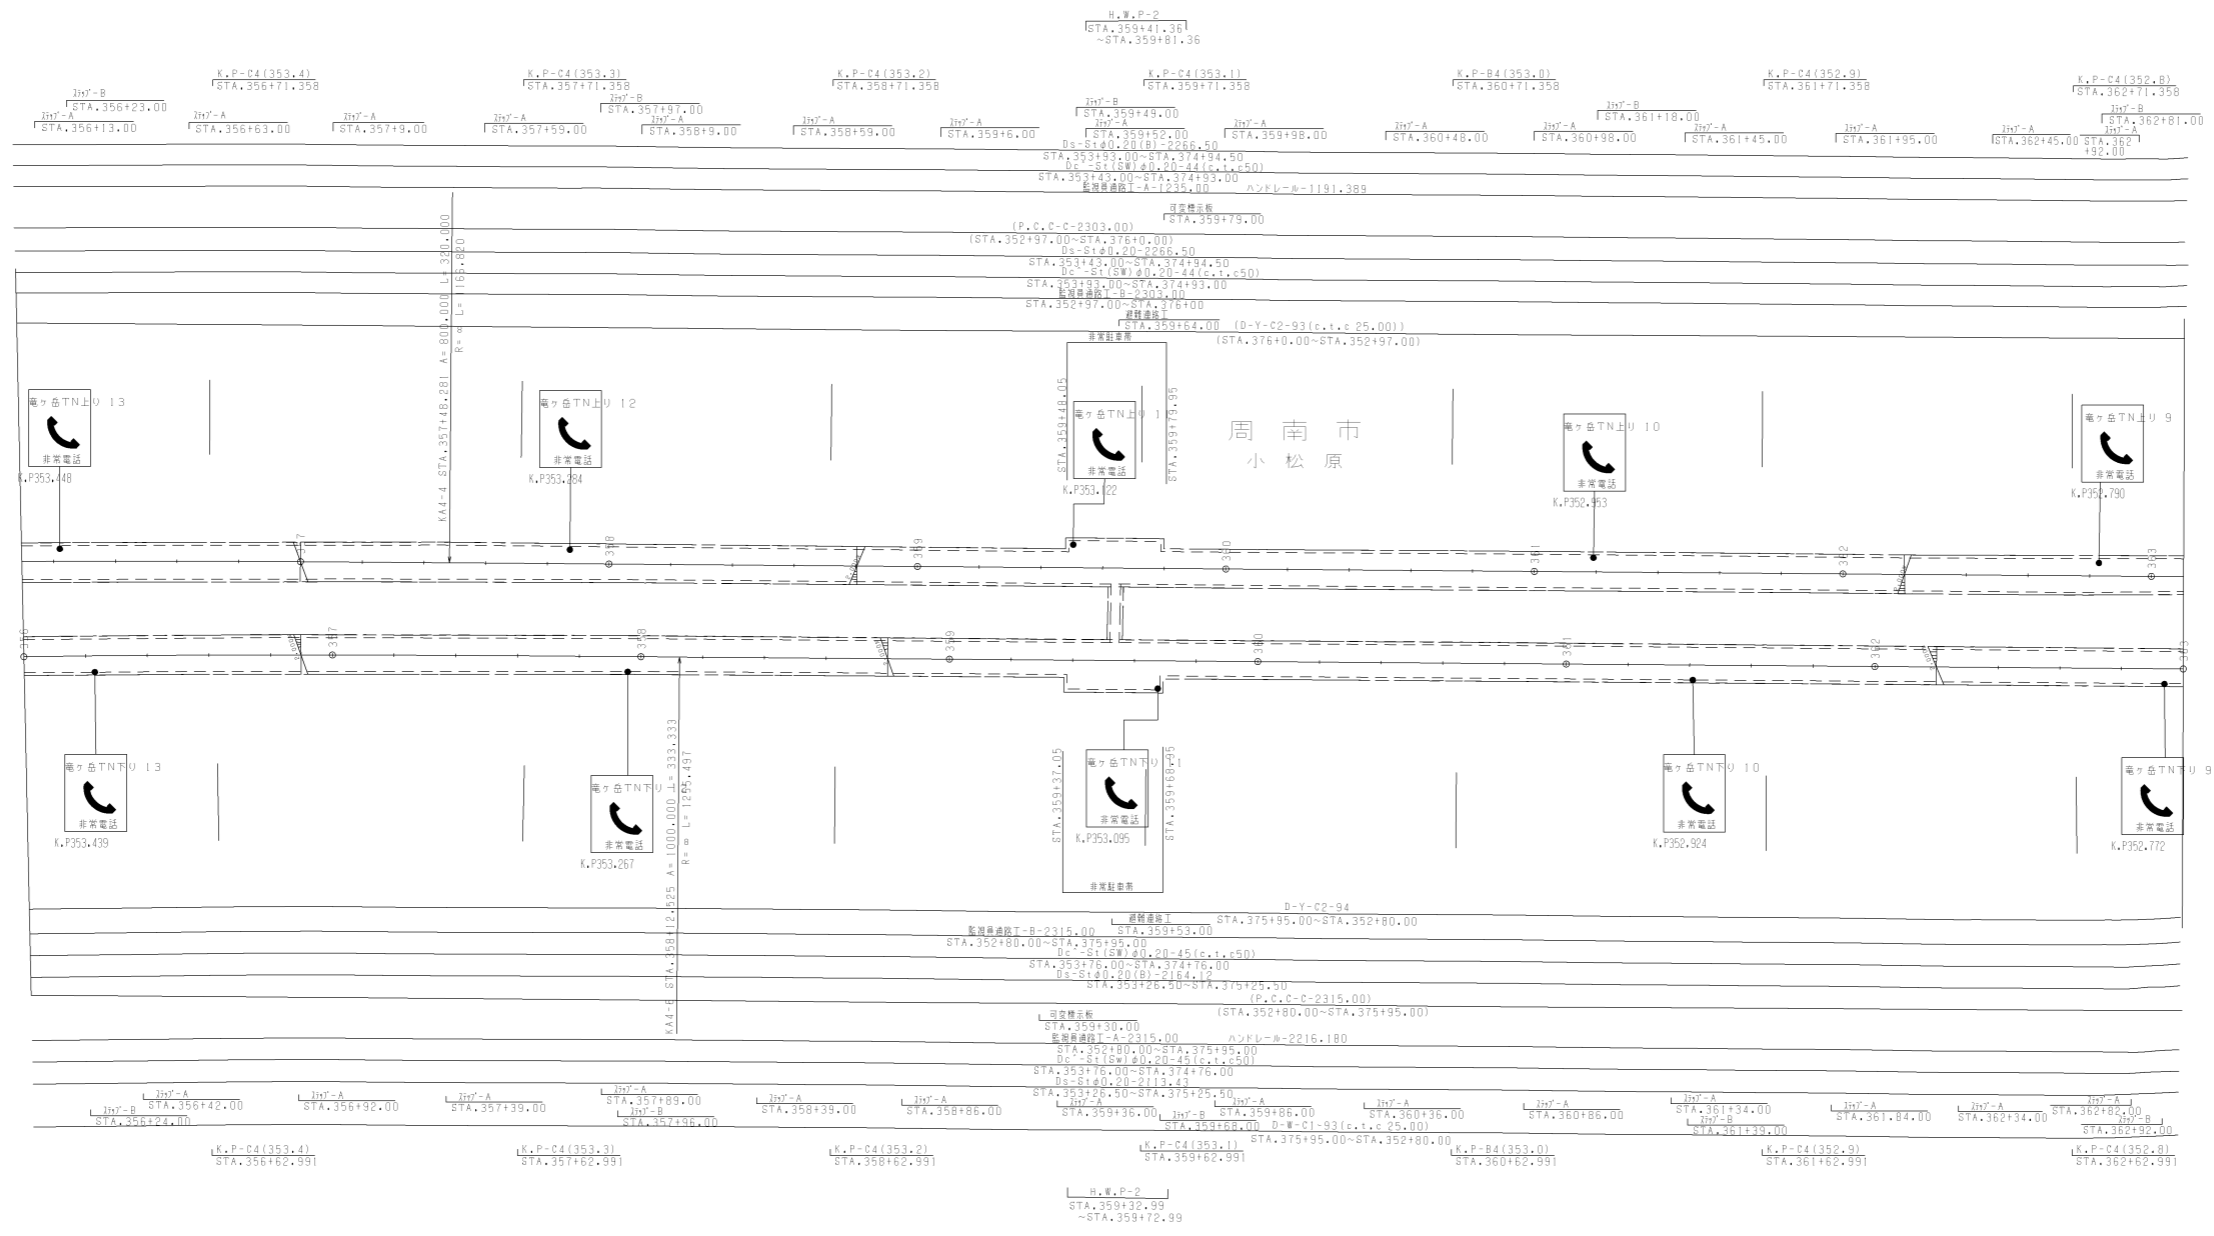

電ヶ岳トンネル(下り線) L=2315.00


調整年月	適用
第2回 2010年3月	
第3回 2017年3月	
第4回 2018年3月	

山陽自動車道吹田山口線 山陽自動車道(玖珂~能毛)		—	
工種	管理用平面図	—	
名称	KP.353.463 ~ KP.352.763	縮尺 1/1000	9 17
	STA.356+00 ~ STA.363+00		
西日本高速道路(株)中国支社			

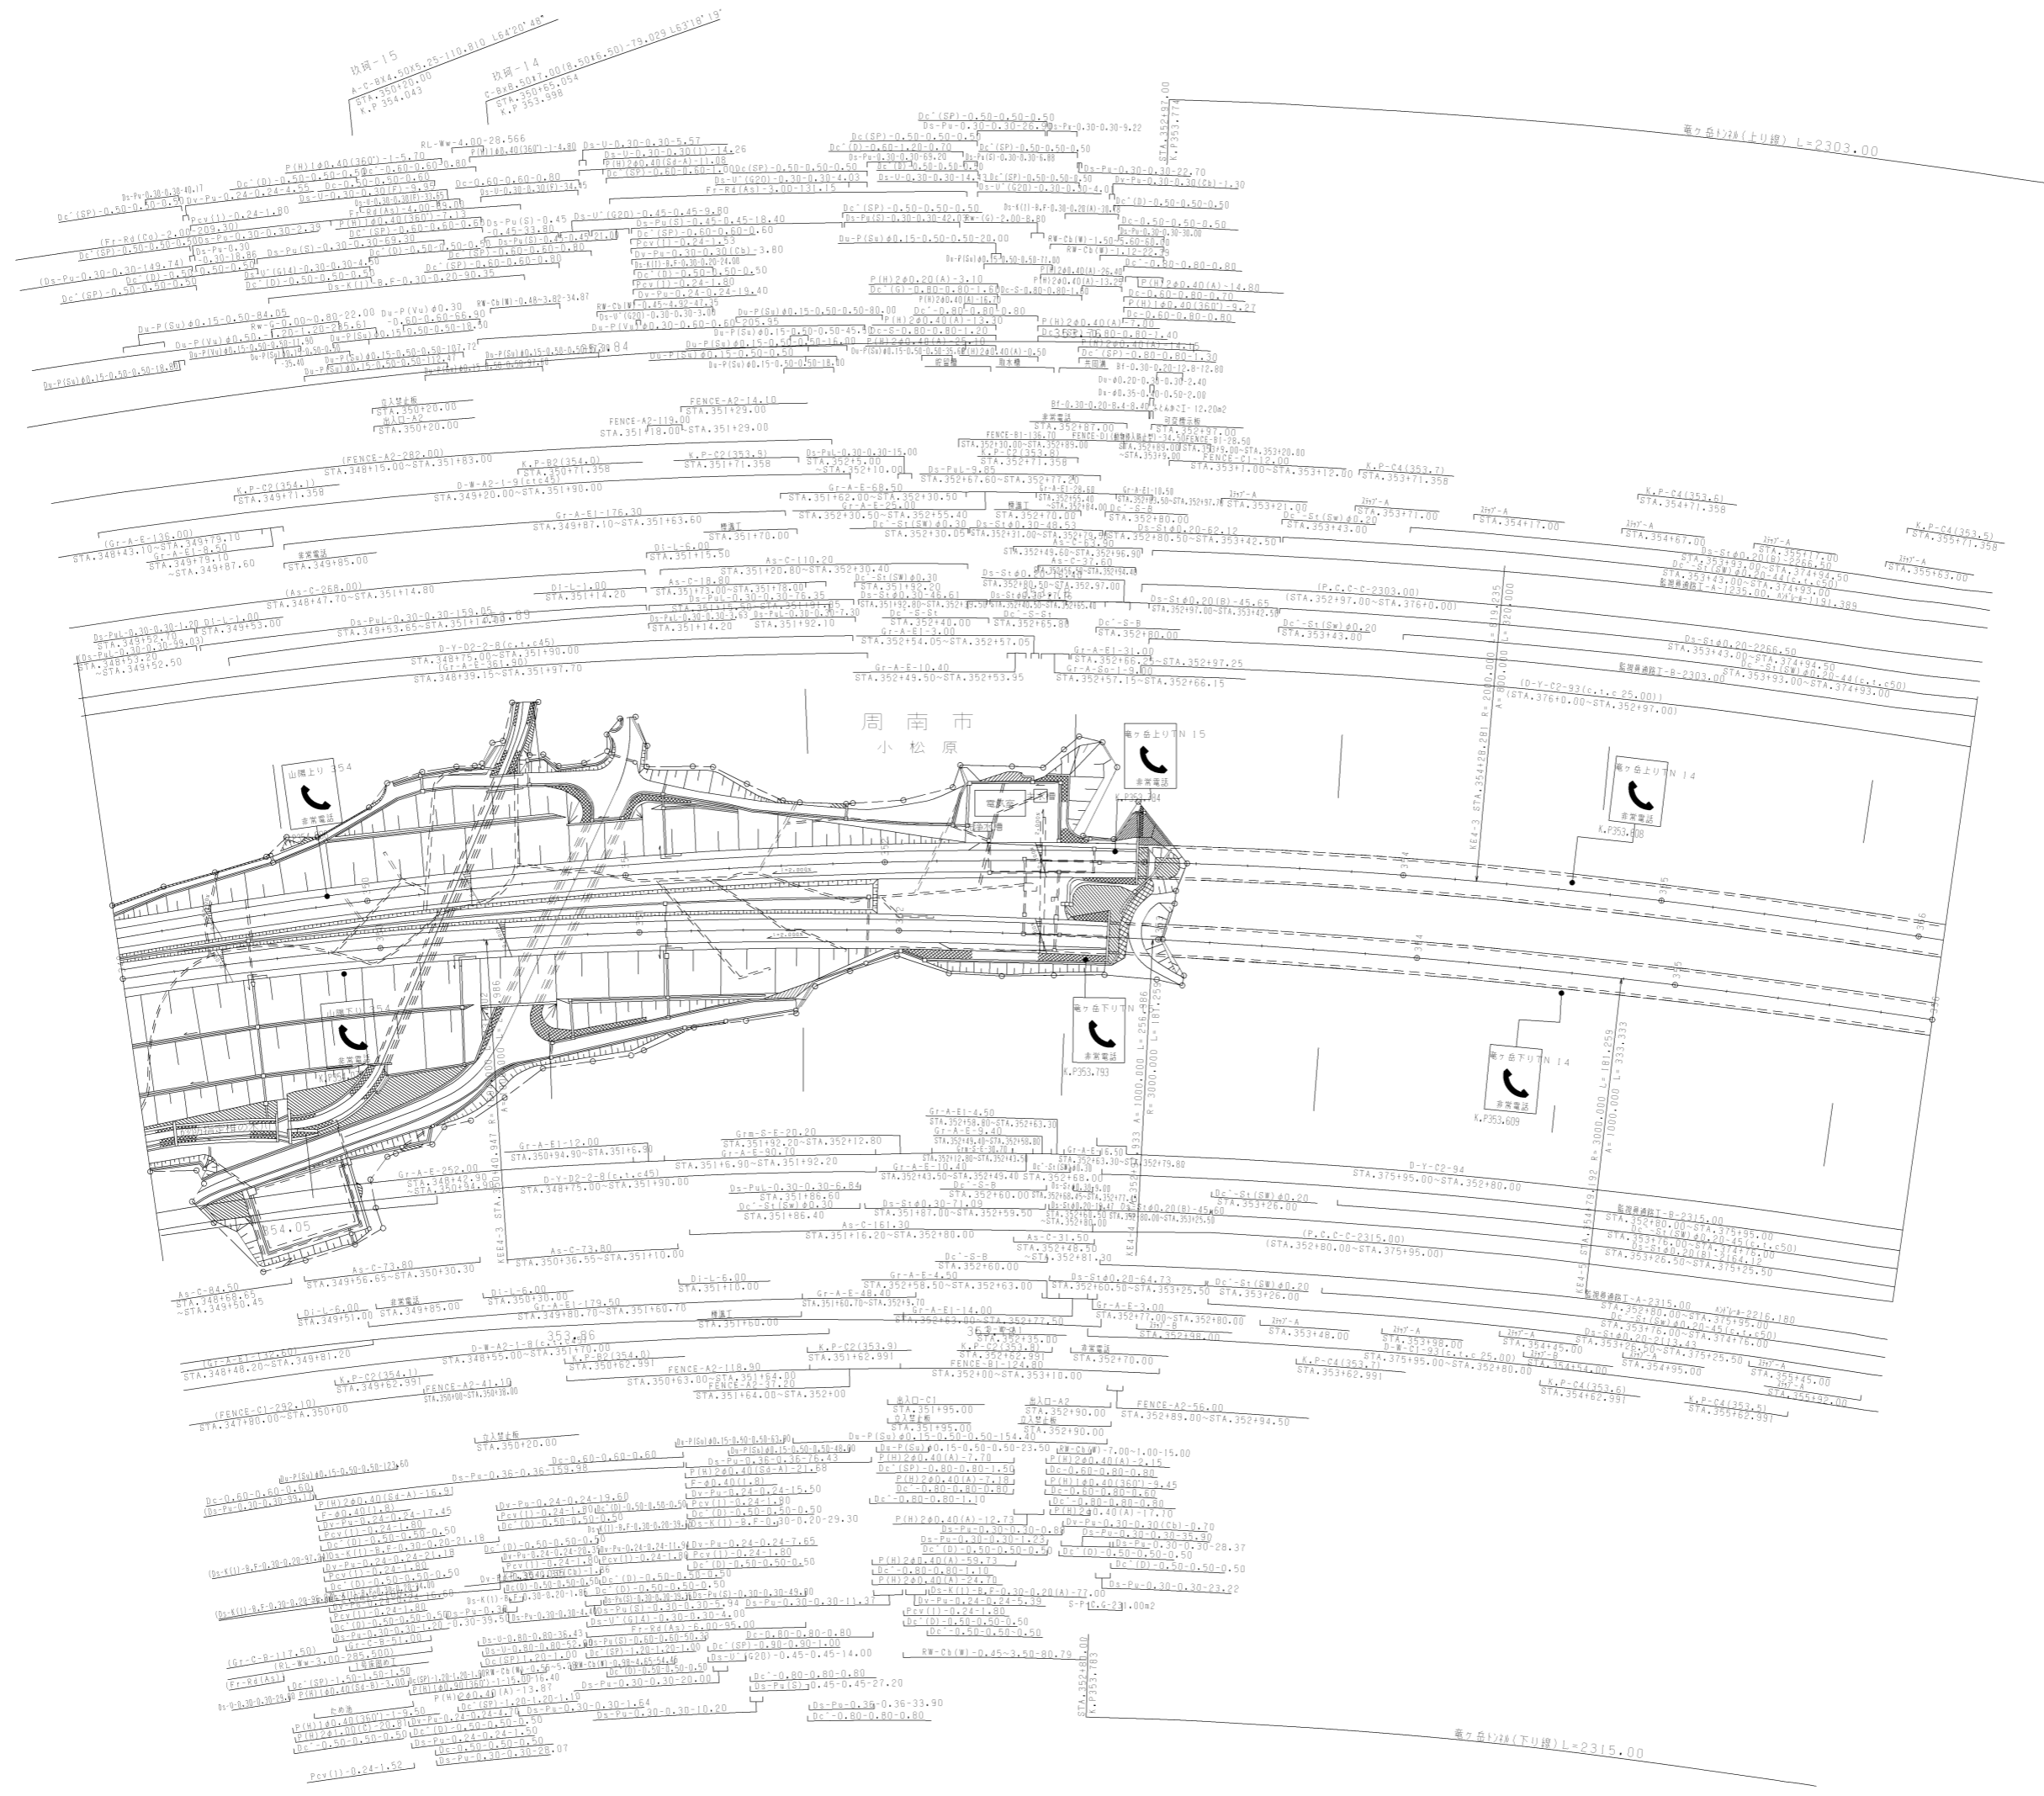

調整年月	適用
第4回 2017年3月	—
第5回 2018年3月	—
第6回 2021年03月	—

工種	山陽自動車道吹田山口線 山陽自動車道(吹野~能毛)	—
	管理用平面図	—
名称	KP.354.163 ~ KP.353.463 STA.349+00 ~ STA.356+00	縮尺 1/1000
		10 17

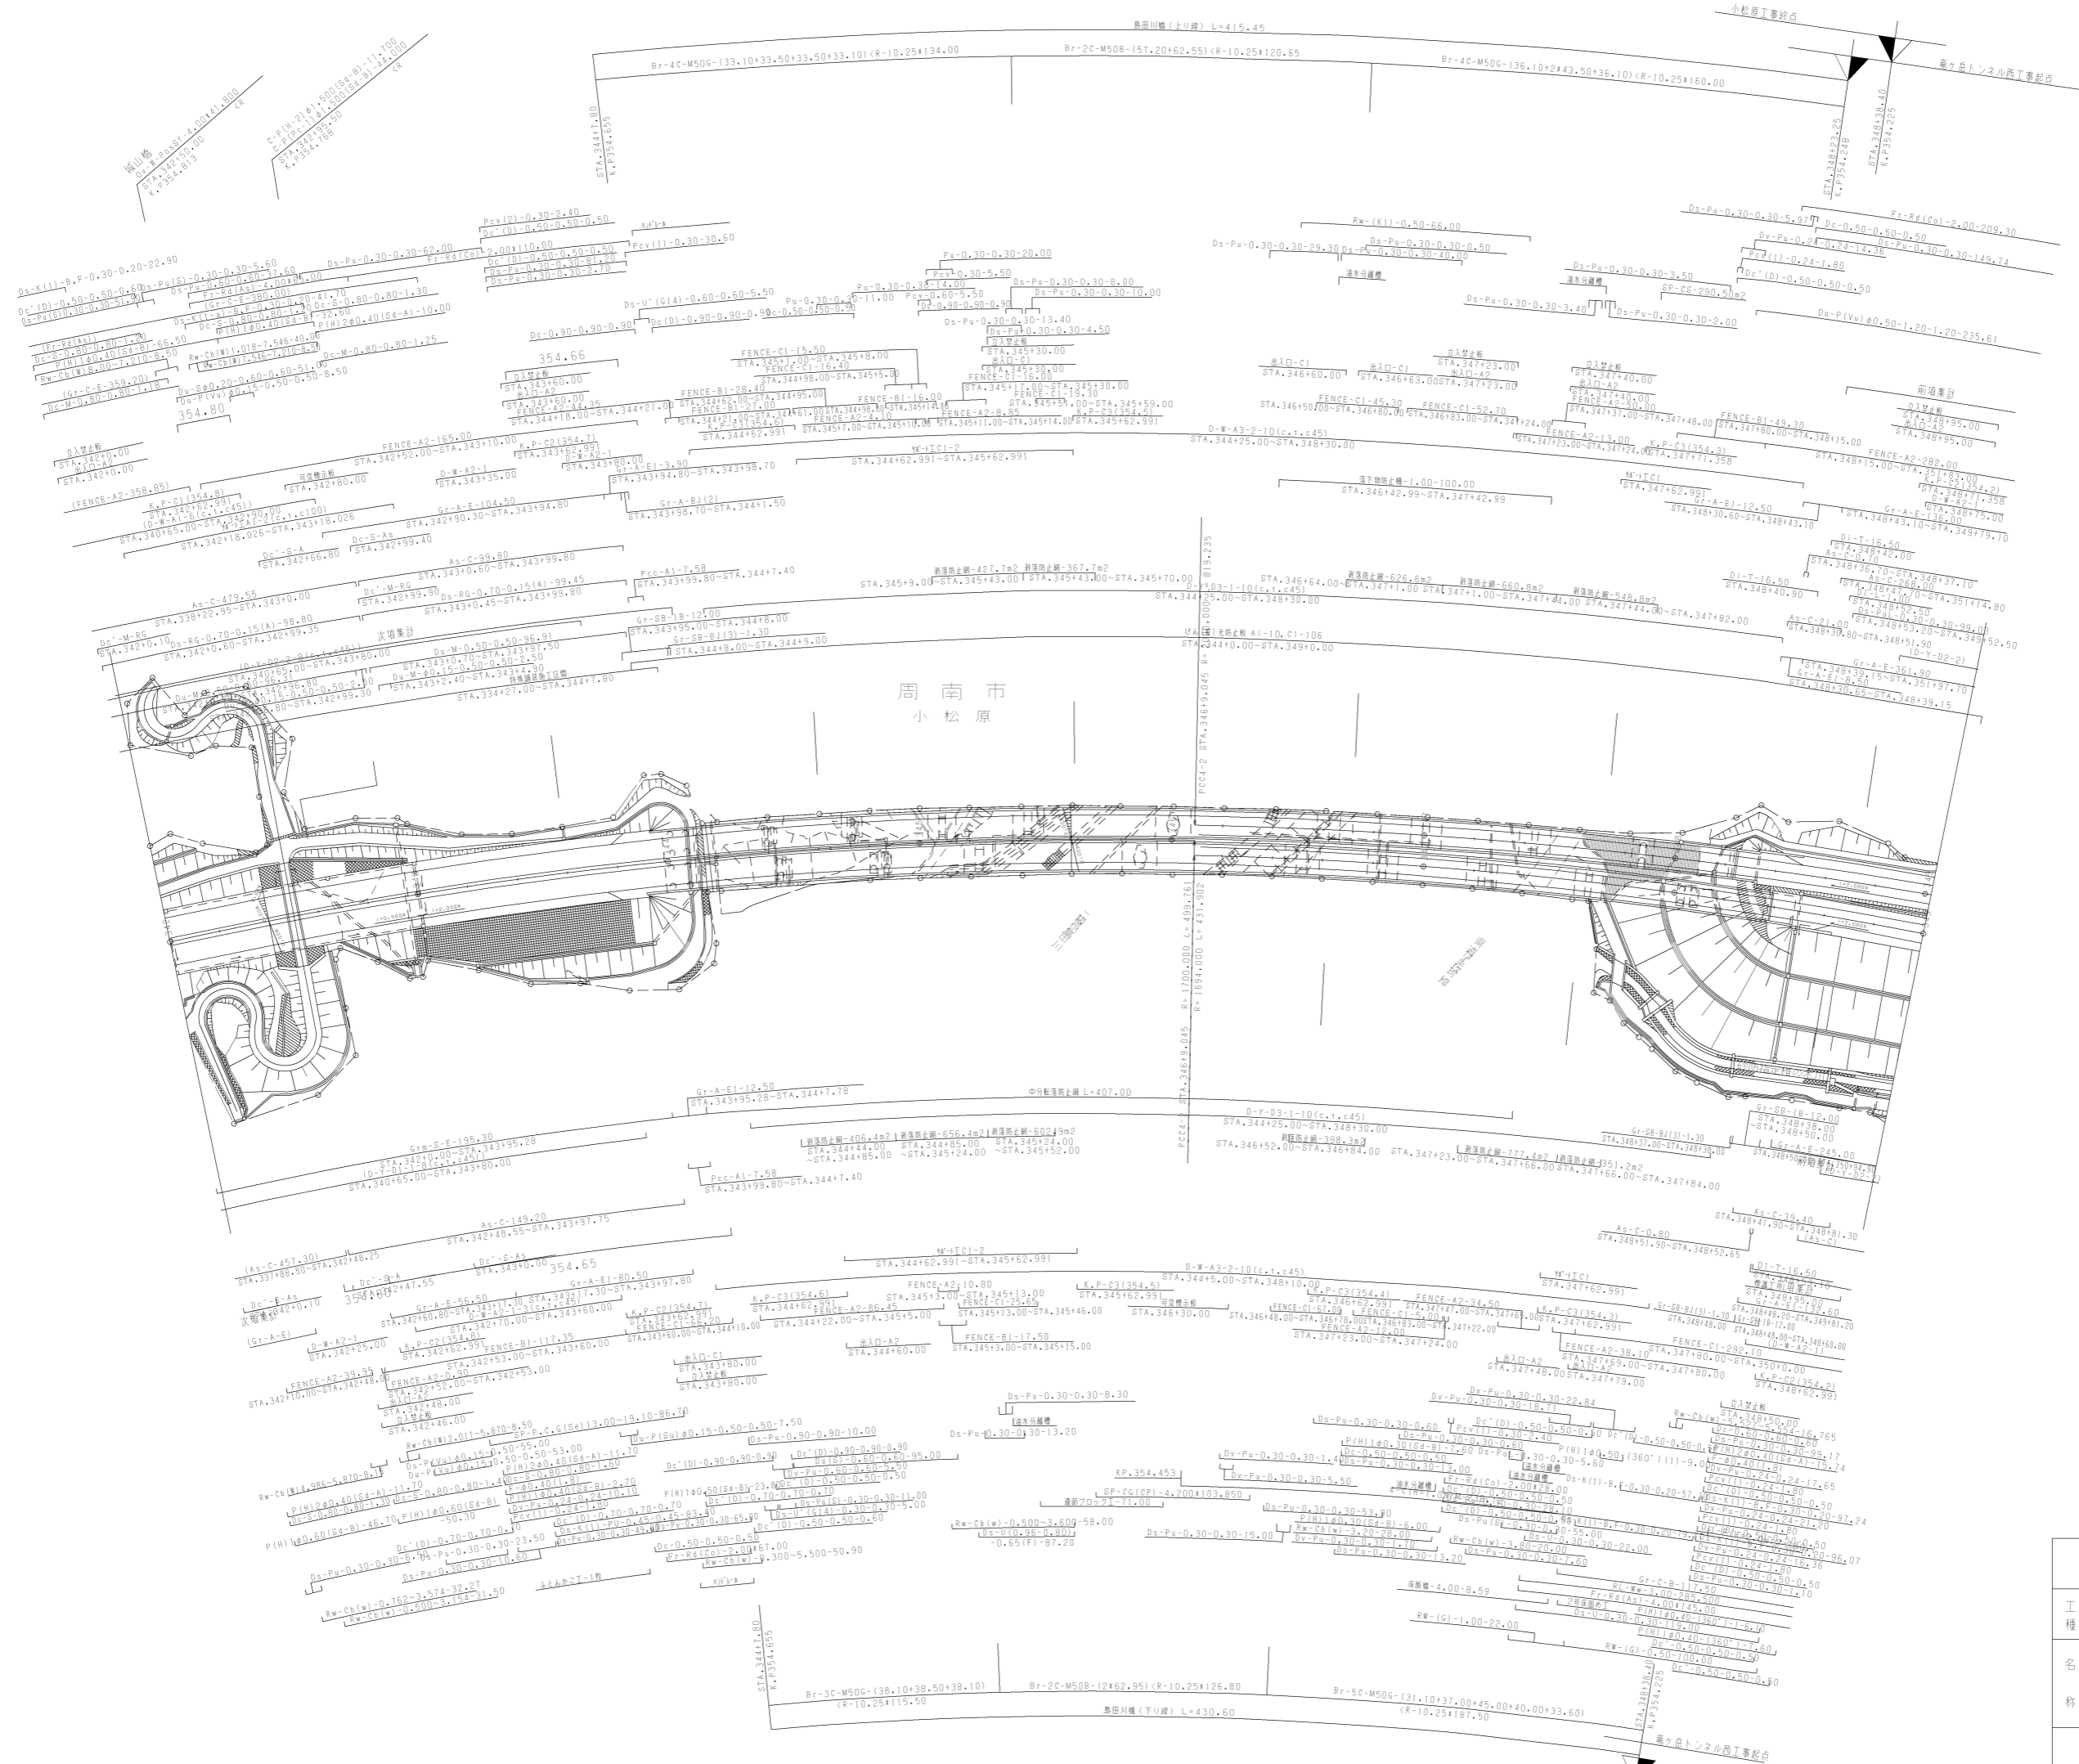

調整年月	適用
第4回 2015年3月	
第5回 2020年03月	
第6回 2021年03月	

山陽自動車道吹田山口線 山陽自動車道(吹野~能毛)		
工種	管理用平面図	
名称	KP.354.863 ~ KP.354.163 STA.342+00 ~ STA.349+00	縮尺 1/1000
西日本高速道路(株)中国支社		





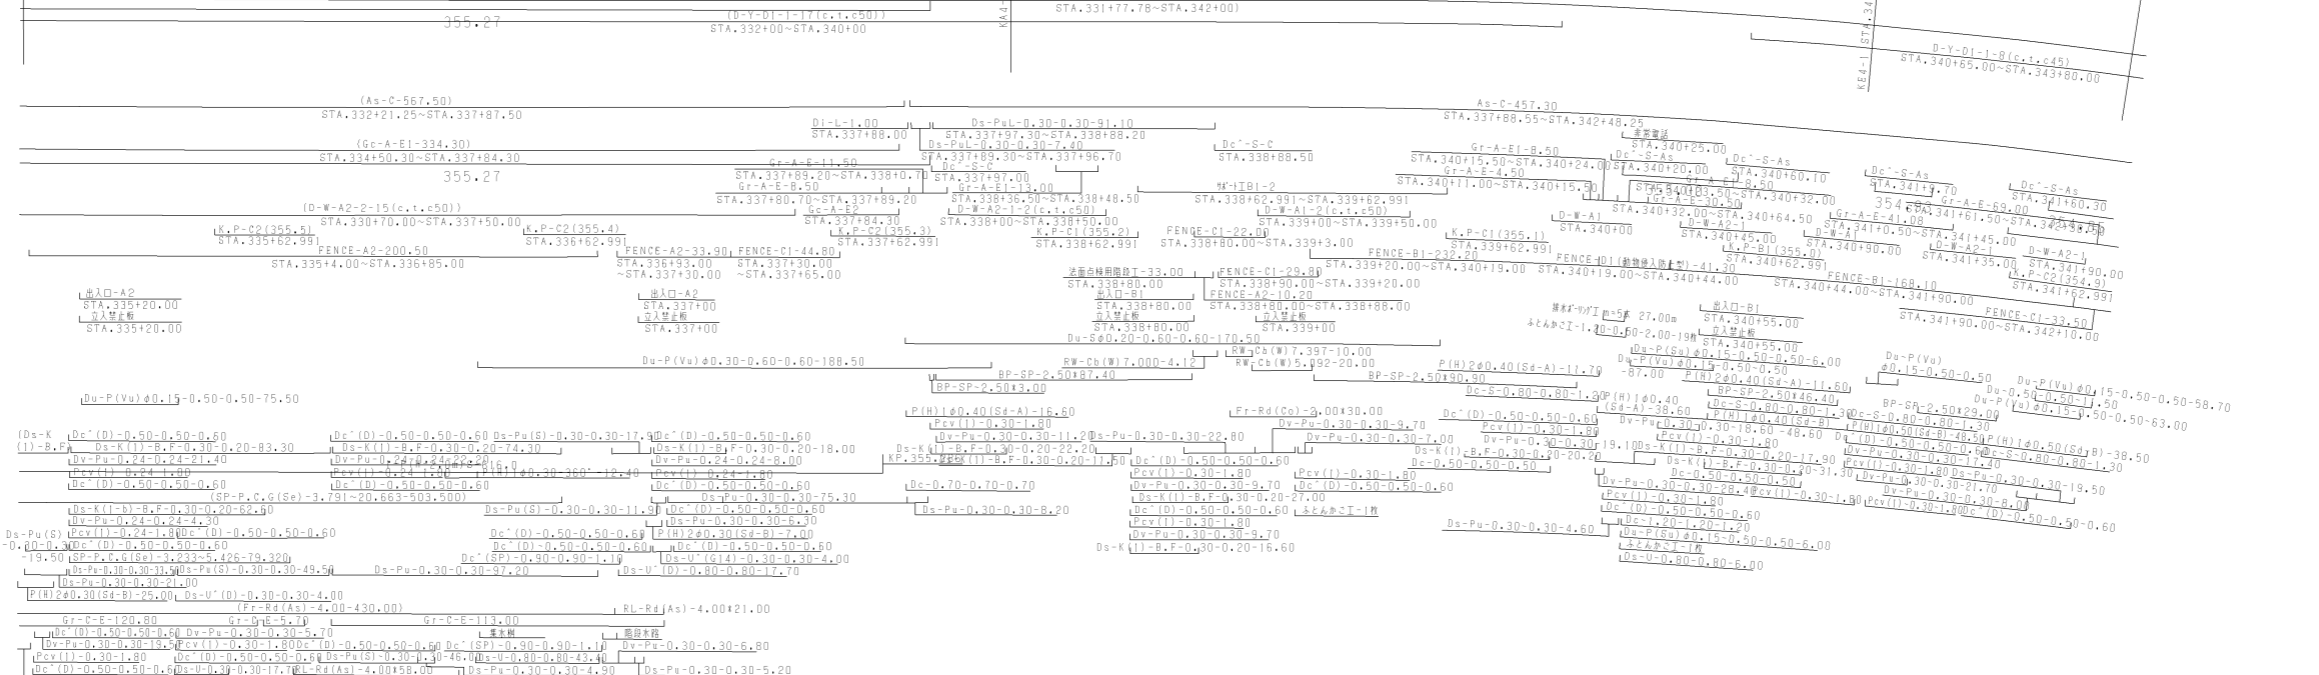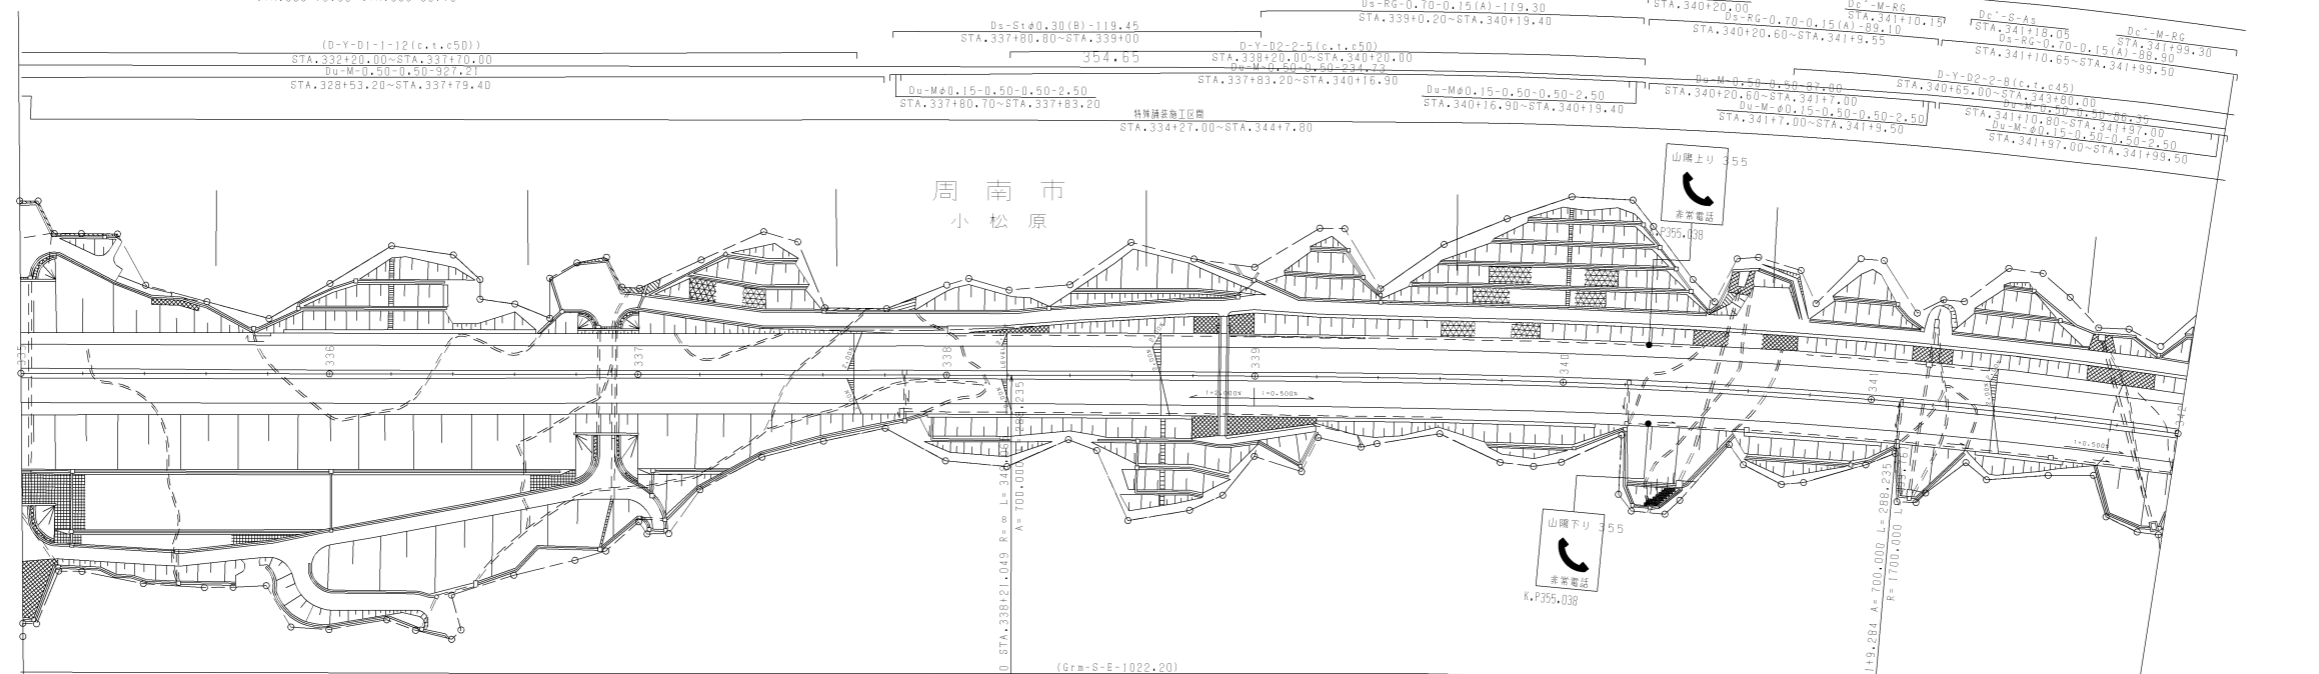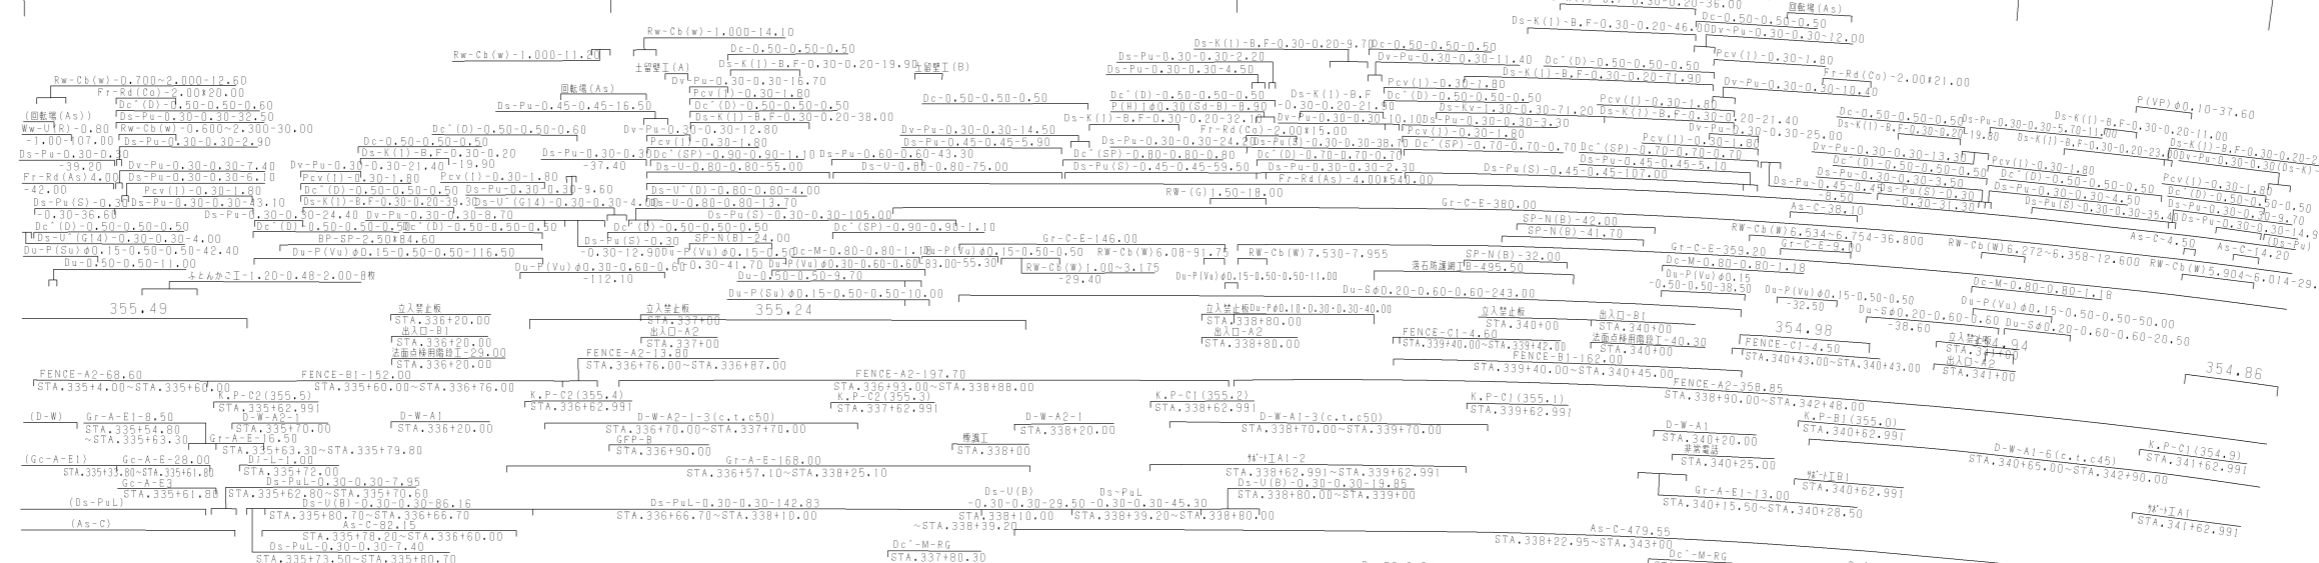


調整年月	適用
第1回 2006年3月	
第2回 2021年03月	
第3回 2022年03月	

山陽自動車道吹田山口線 山陽自動車道(吹田~能毛)			
工種	管理用平面図		
名称	KP.355.563 ~ KP.354.863 STA.335+00 ~ STA.342+00	縮尺	1/1000
			12 17

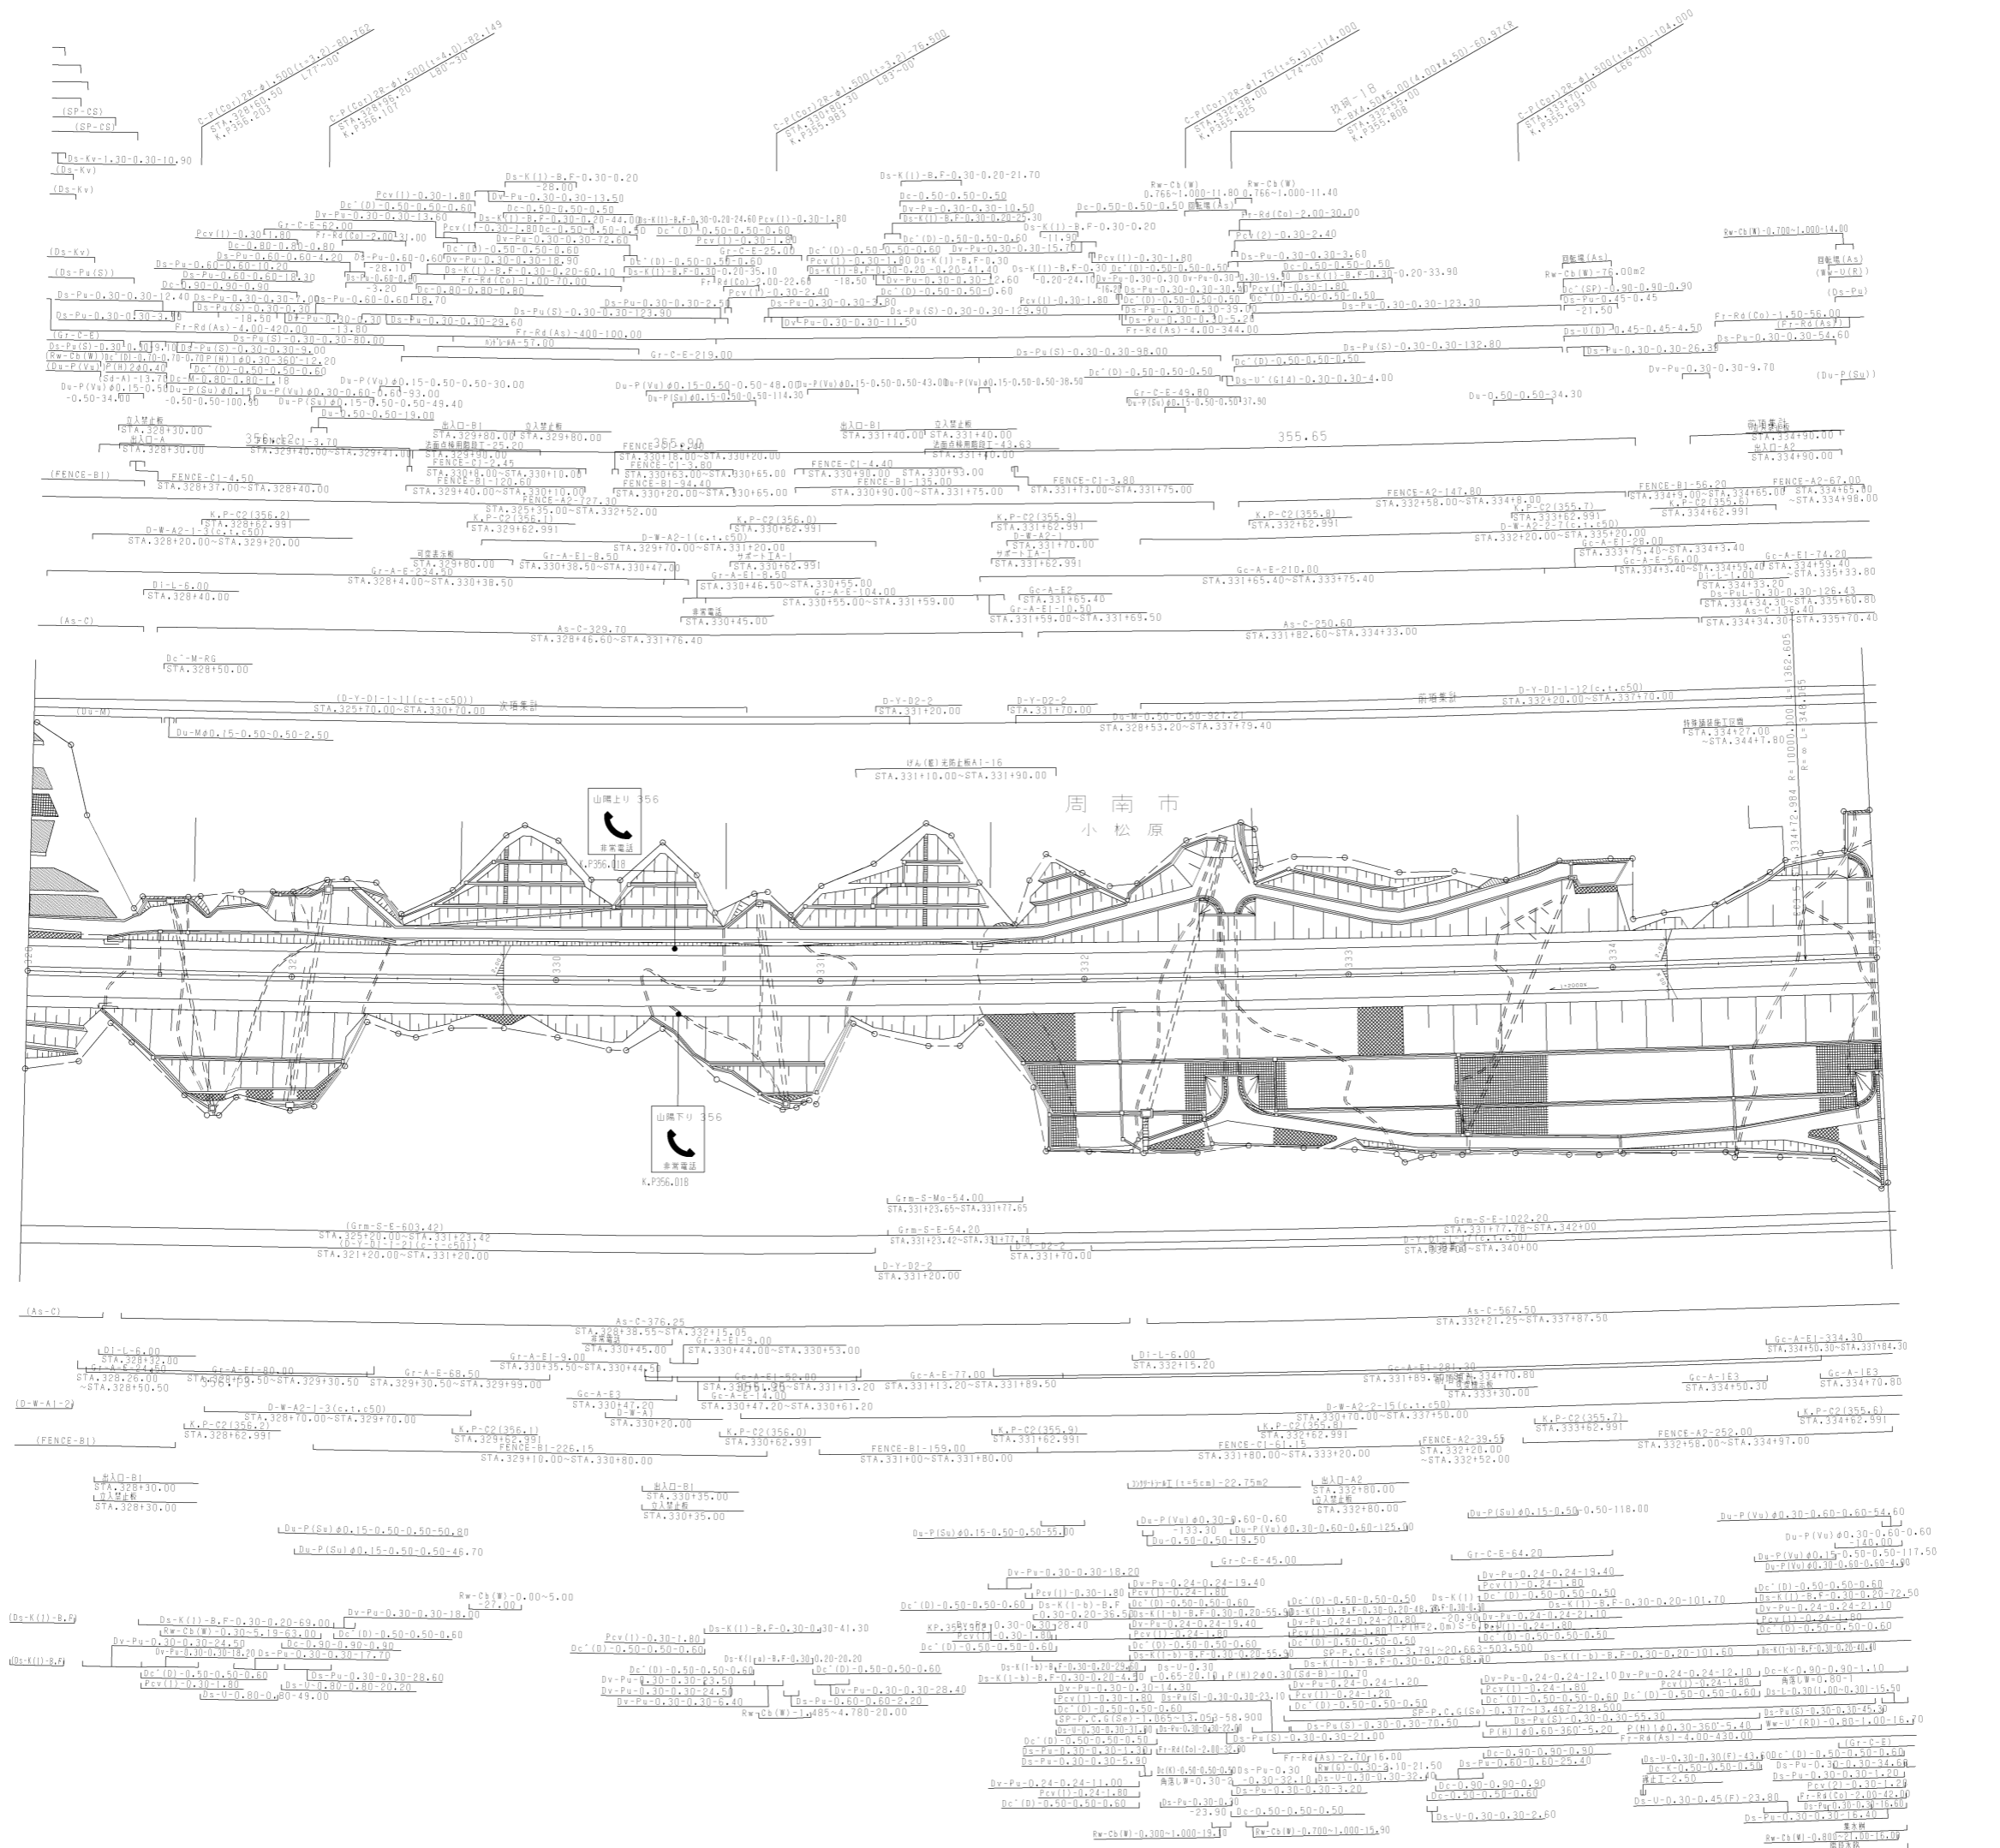


調整年月	適用
第2回 2009年3月	
第3回 2010年3月	
第4回 2021年03月	

山陽自動車道吹田山口線 山陽自動車道(吹田~能毛)		
工種	管理用平面図	
名称	KP.356.263 ~ KP.355.563 STA.328+00 ~ STA.335+00	縮尺 1/1000 17
西日本高速道路(株)中国支社		

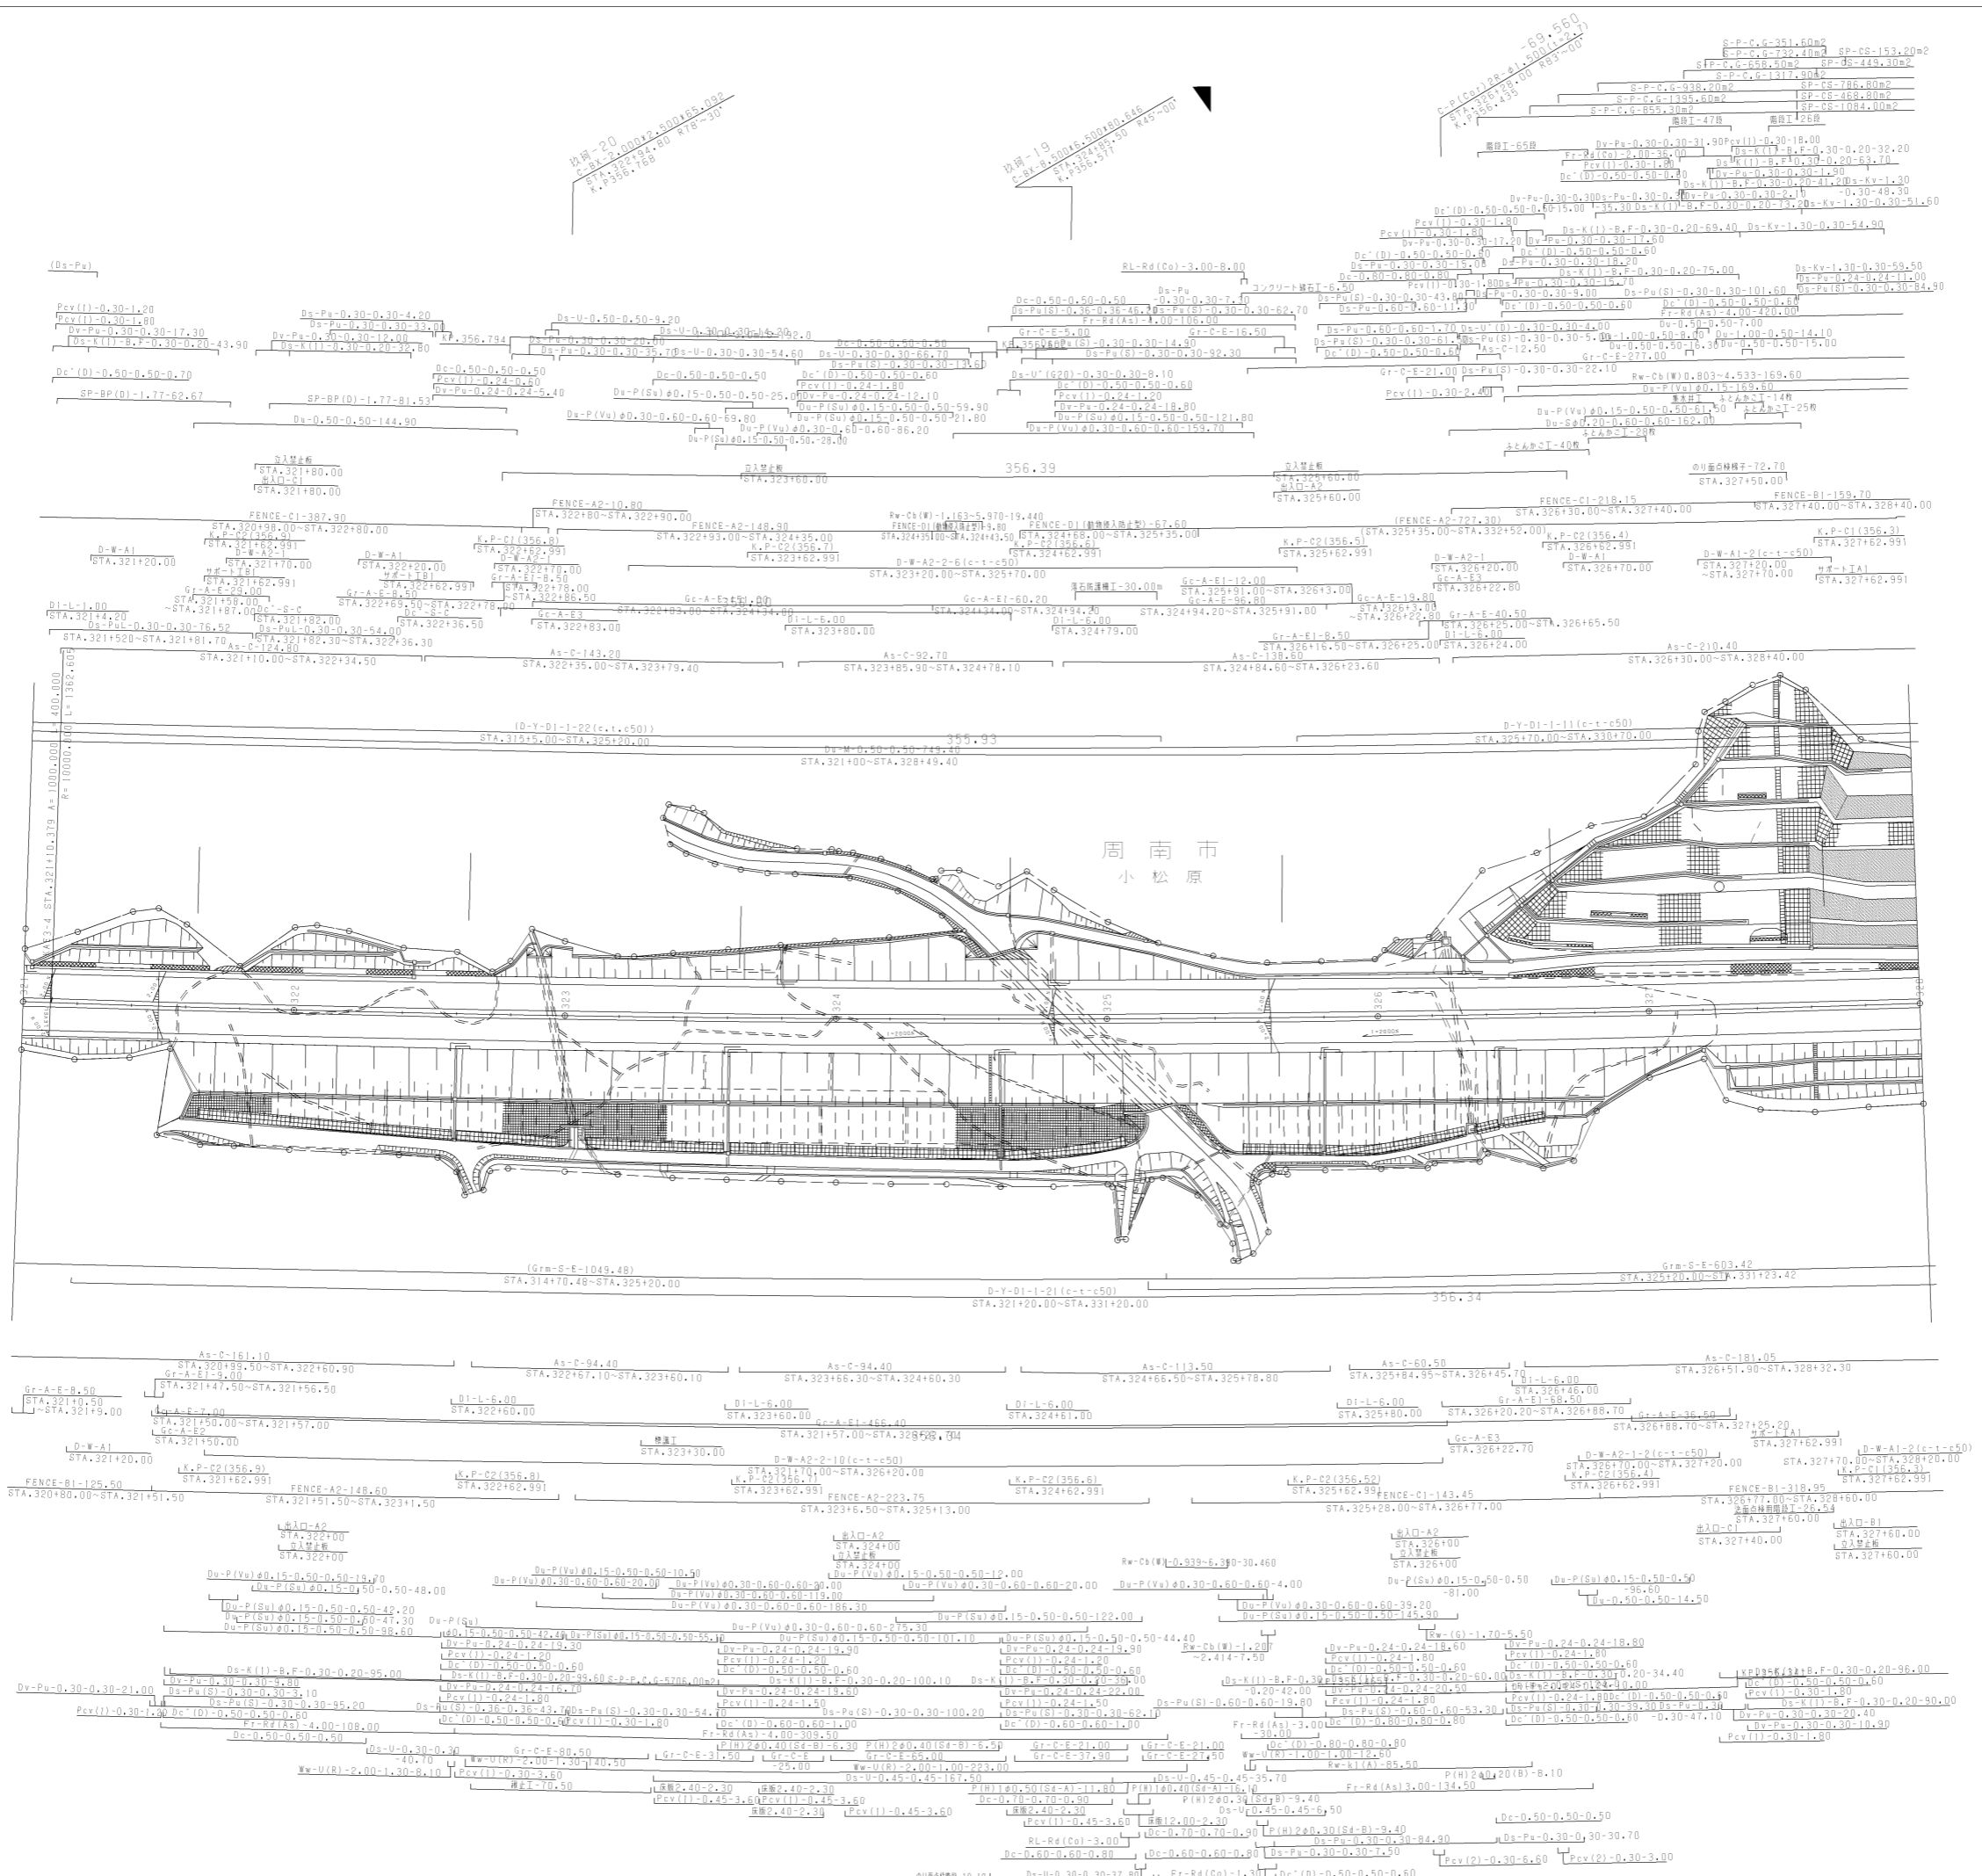


調整年月	適用
第1回 2006年3月	
第2回 2021年03月	
第3回 2023年02月	

工種	山陽自動車道吹田山口線 山陽自動車道(吹野~能毛)		
	管理用平面図		
名称	KP.356.963 ~ KP.356.263	縮尺	14
	STA.321+00 ~ STA.328+00	1/1000	17

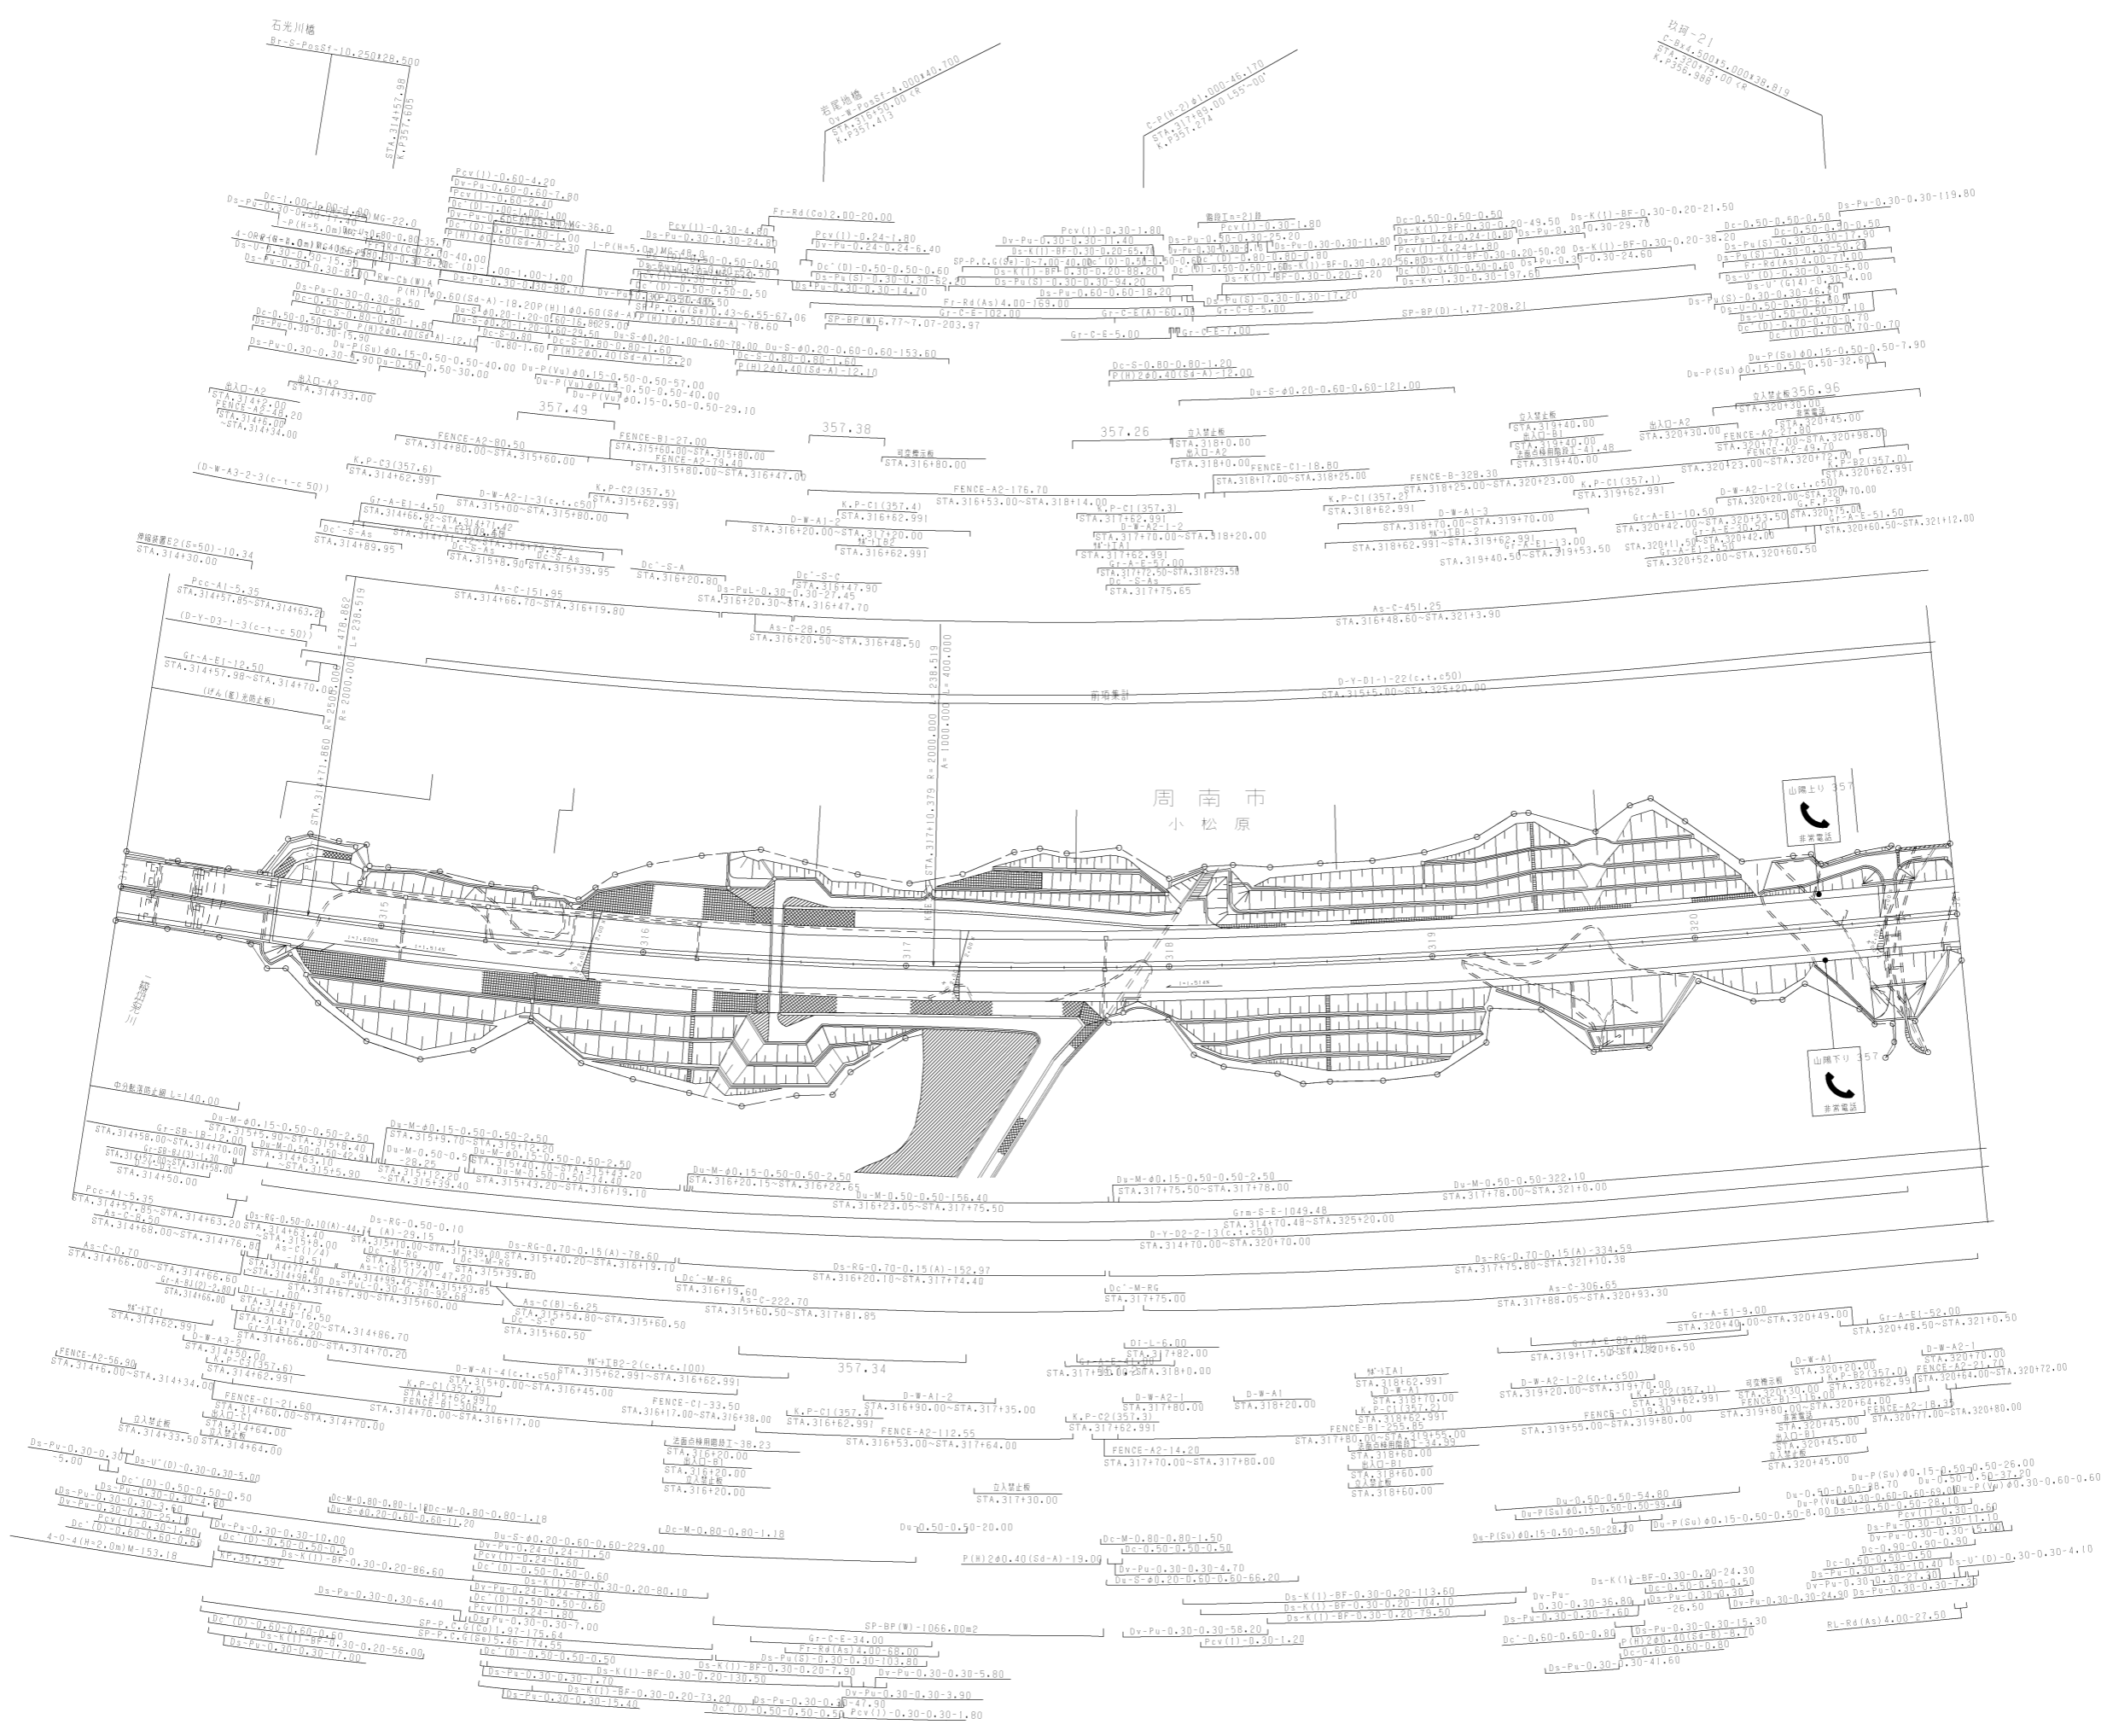

調整年月	適用
第2回 2014年3月	
第3回 2015年3月	
第4回 2017年3月	

山陽自動車道吹田山口線 山陽自動車道(吹野~能毛)		
工種	管理用平面図	
名称	KP.357.663 ~ KP.356.963 STA.314+00 ~ STA.321+00	1/1000
		15 17

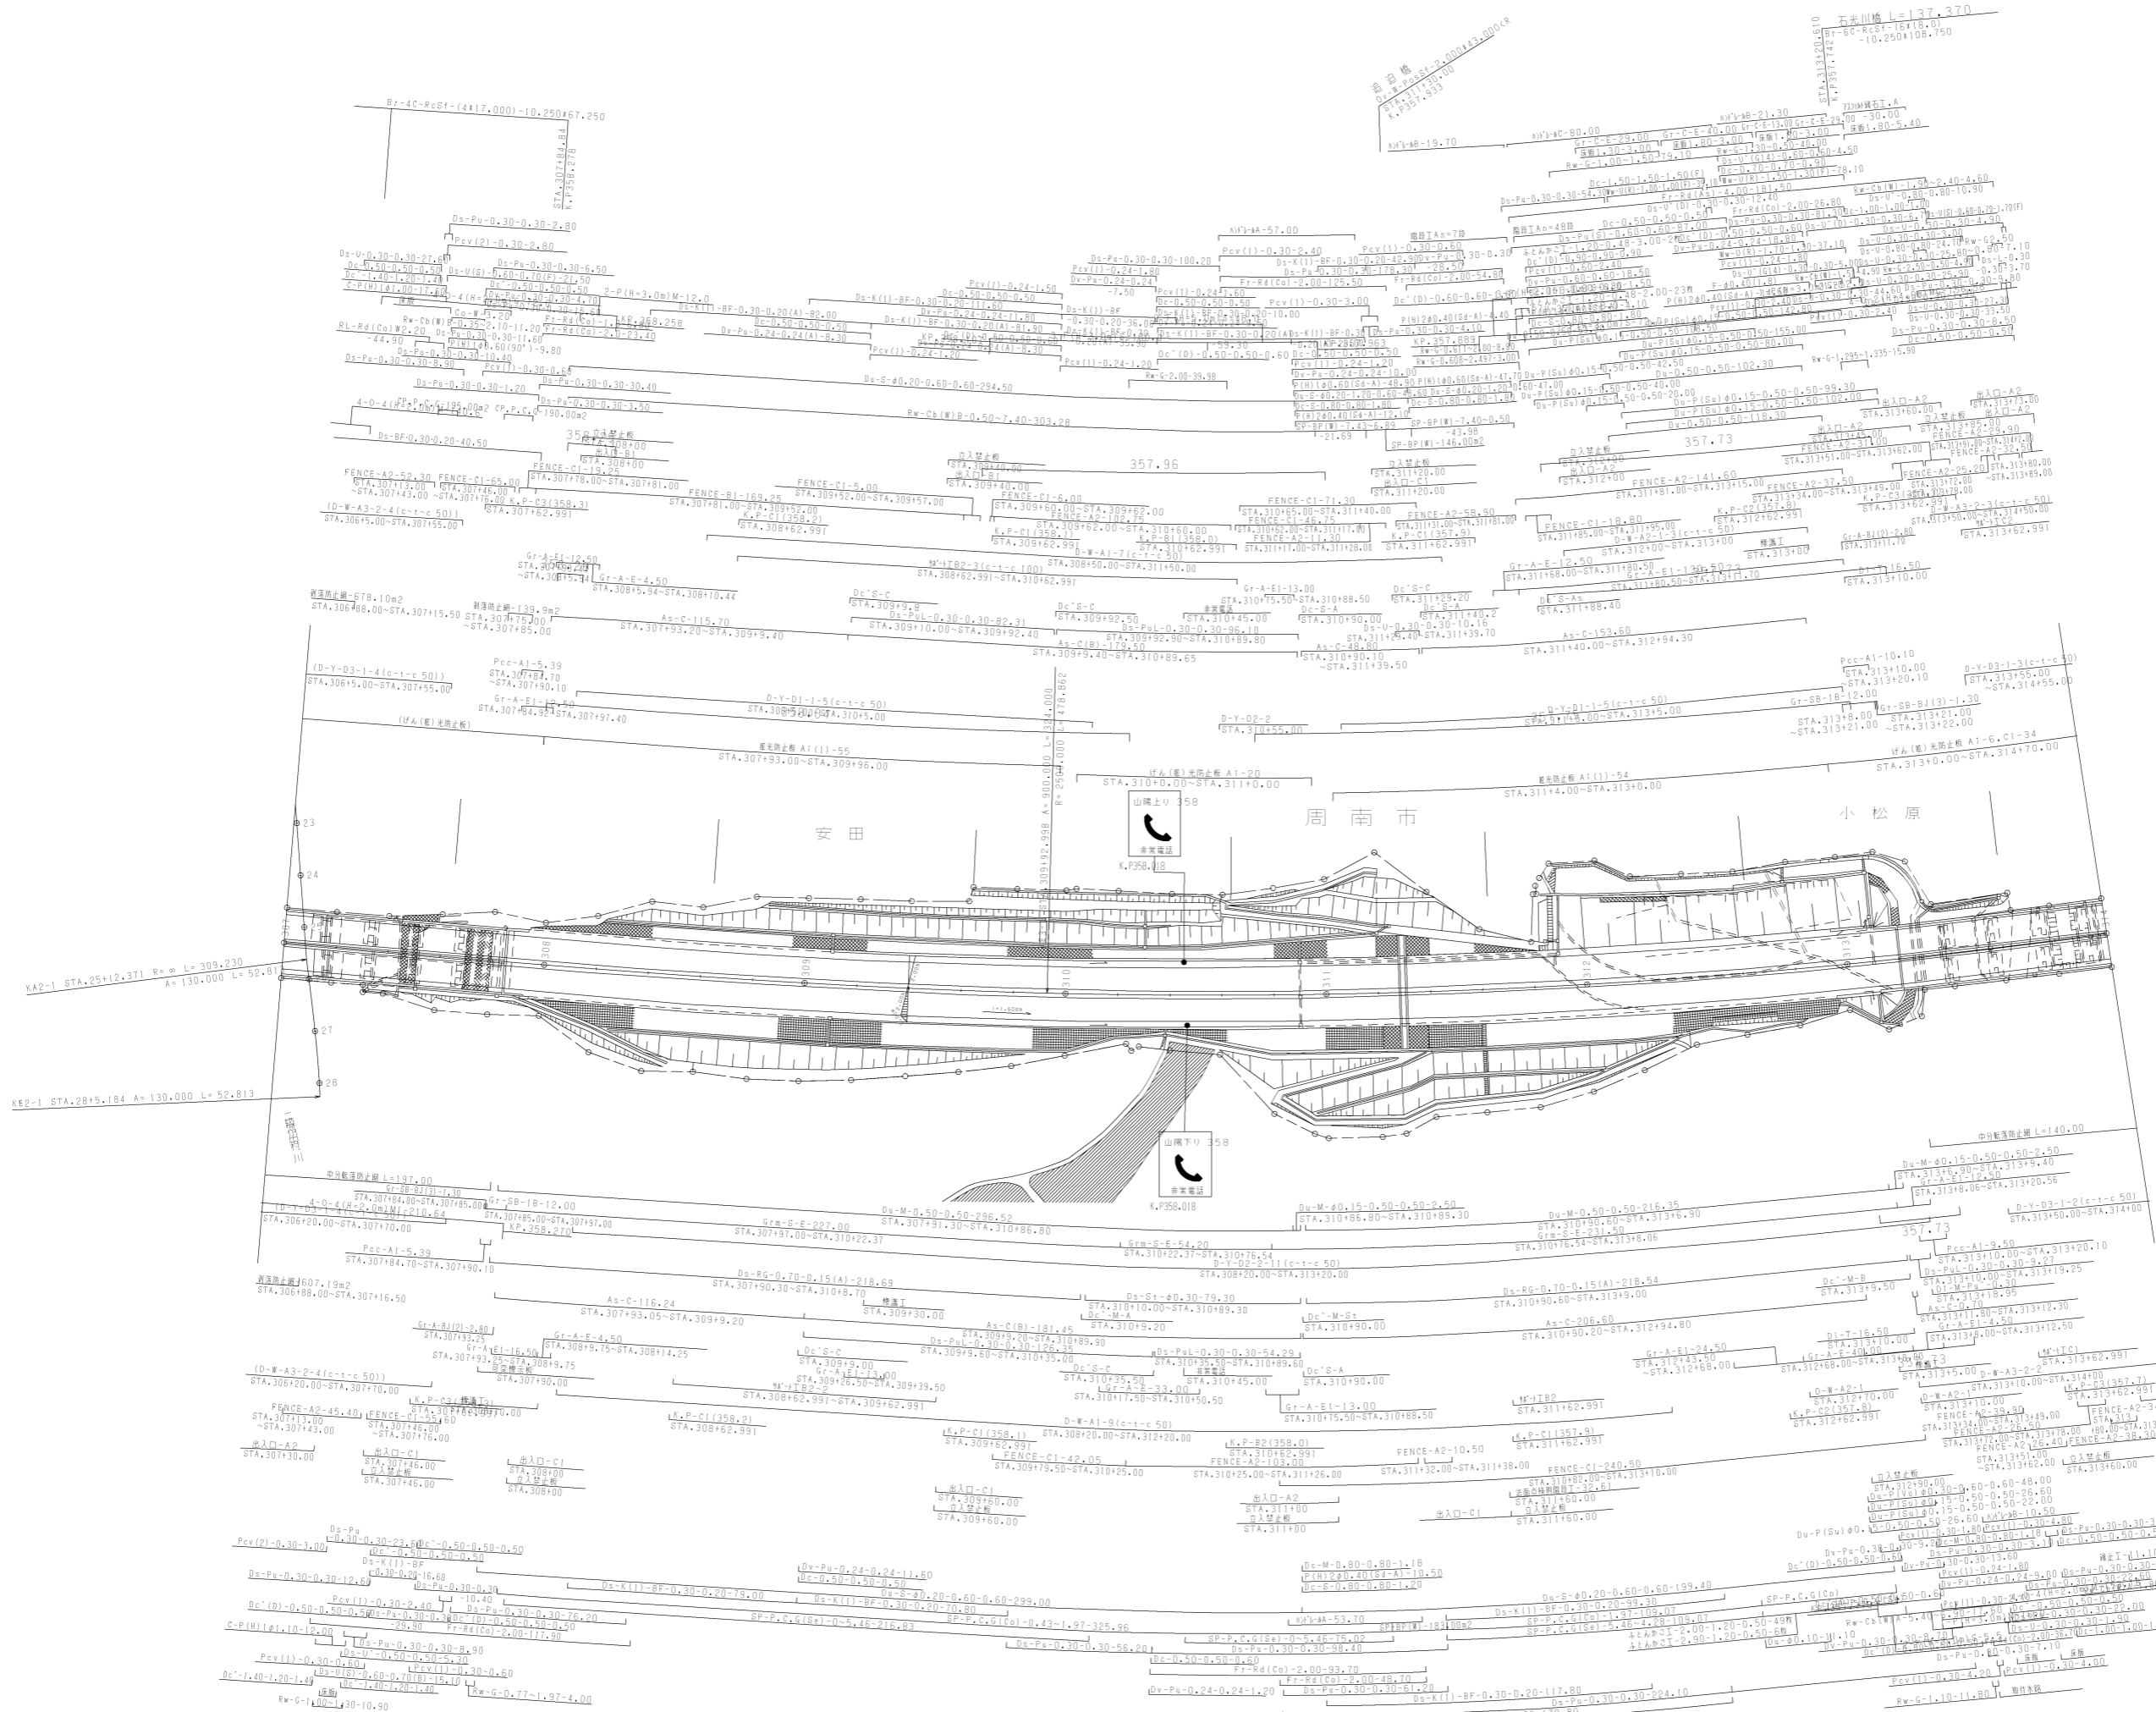

調整年月	適用
第6回 2016年3月	
第7回 2020年03月	
第8回 2021年03月	

山陽自動車道吹田山口線			
山陽自動車道(吹野~能毛)			
工種	管理用平面図		
名称	KP.358.363 ~ KP.357.663 STA.307+00 ~ STA.314+00	縮尺	1/1000
			16
			17
西日本高速道路(株)中国支社			



周南市
郊田

下松浦工事終点
熊毛インター工事終点


熊毛-1
(4.00x4.50)
C-BX4.50x5.00x16.16
E-STA.1+00.00 <R

山	工種	名称	S



調整年月	適用
第5回 2015年3月	
第6回 2018年3月	
第7回 2020年03月	

山陽自動車道吹田山口線 山陽自動車道(吹野~能毛)		
工種	管理用平面図	
名称	KP. 359.283 ~ KP.358.363 STA 298+00 ~ STA 307+00	縮尺 1/1000
西日本高速道路(株)中国支社		

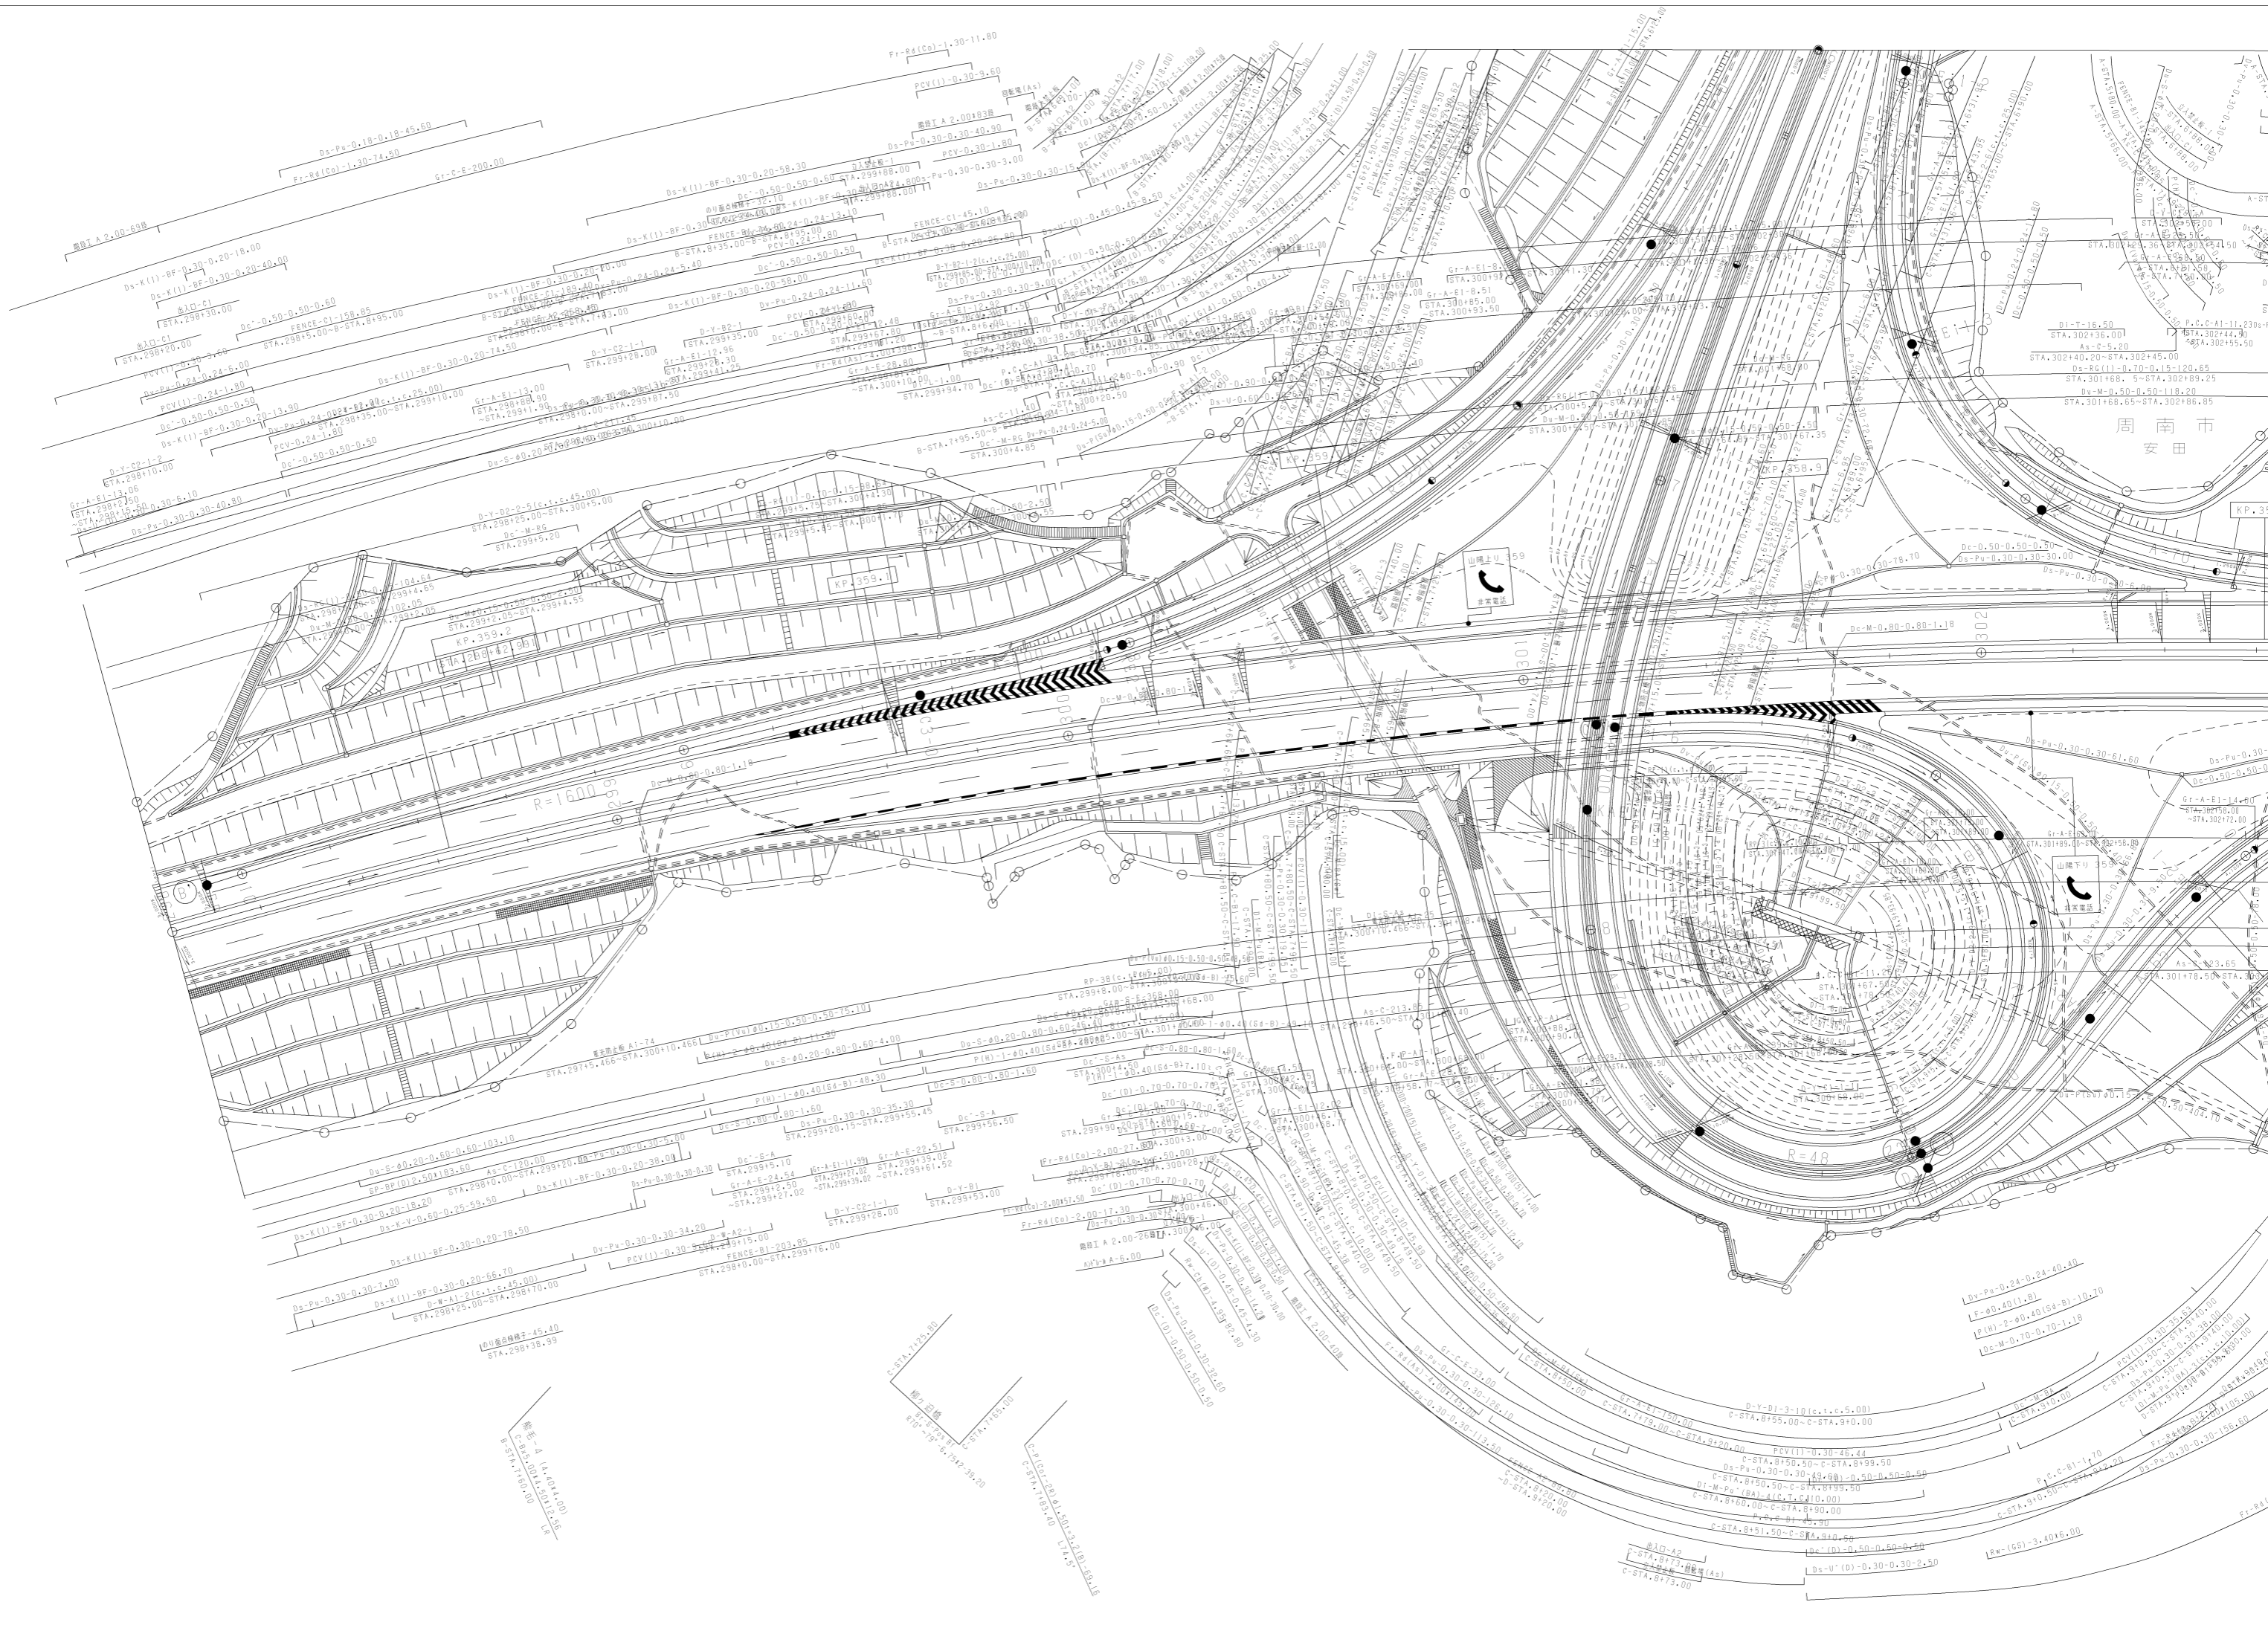

周南市
安田

KP.359.1

KP.359.2

R=1600

R=48

Dv-Pu-0,24-0,24-40,40
F-40,40(1,8)
F(W)-2*0,40(54-B)-10,70
Dc-M-0,70-0,70-1,18

橋上 A 2.00-4.00
C-STA. 298+36.99


下松舗装工事終点

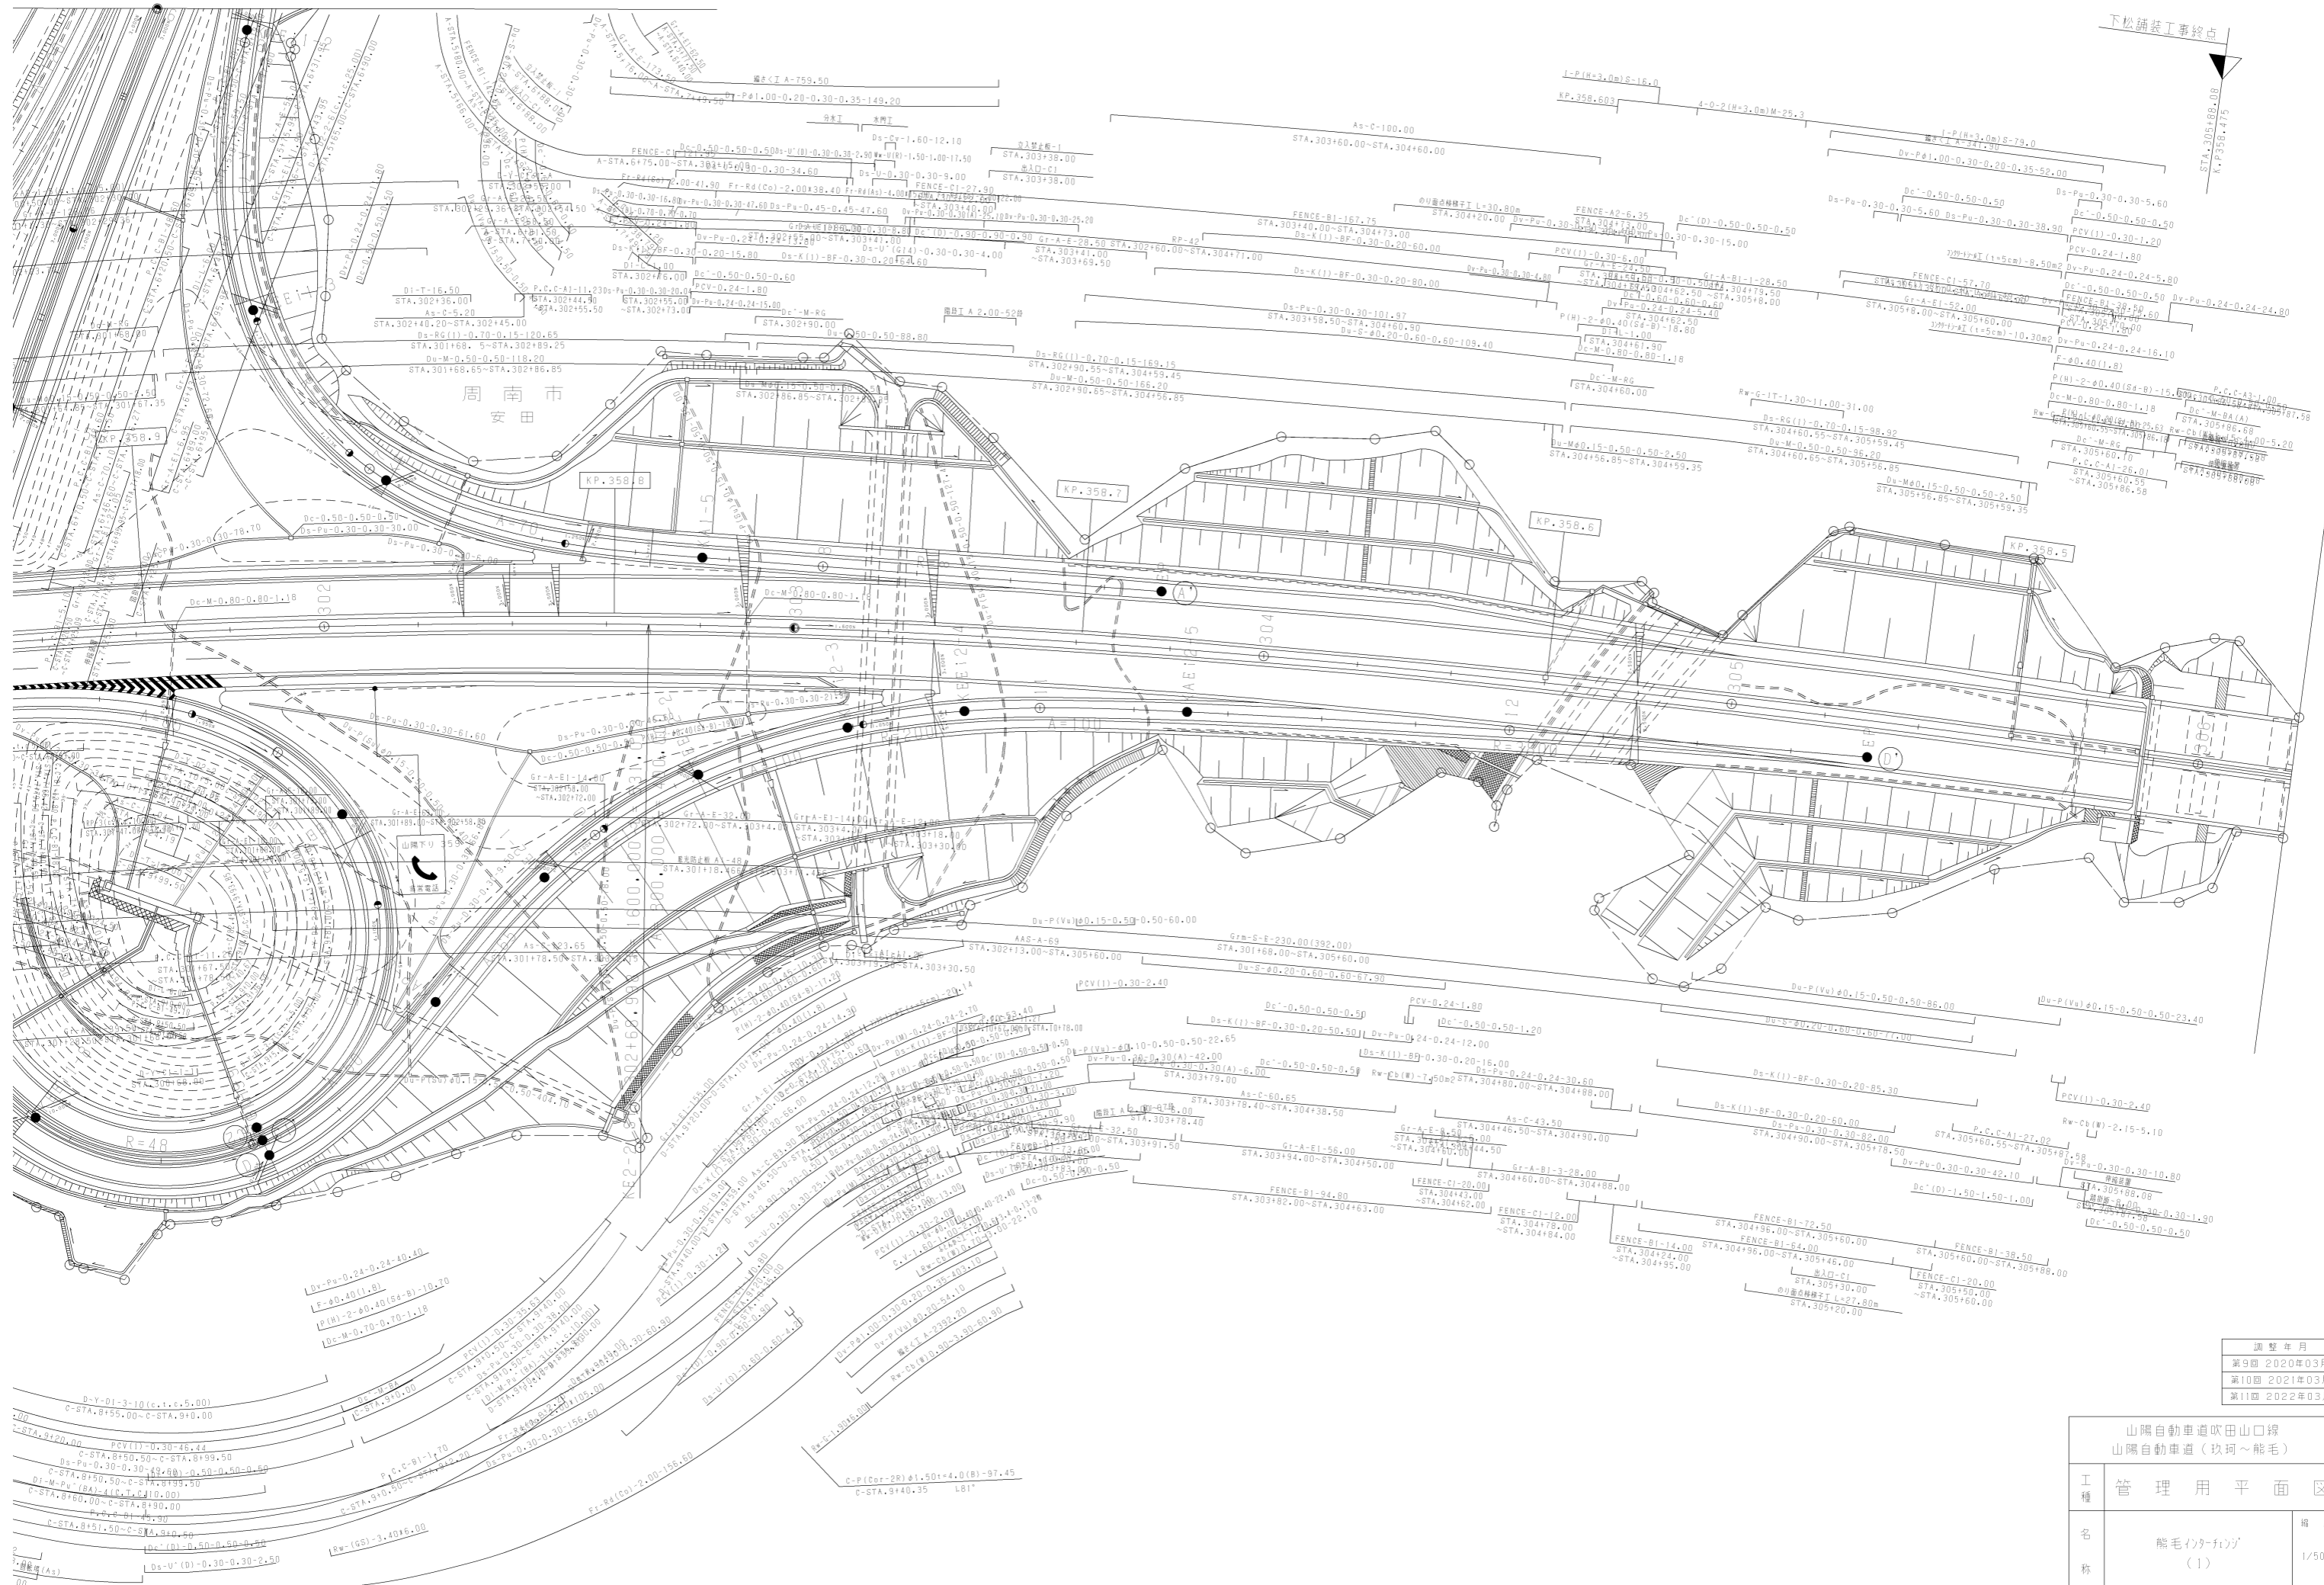

調整年月	適用
第9回 2020年03月	
第10回 2021年03月	
第11回 2022年03月	

西日本高速道路(株)中国支社		1/3

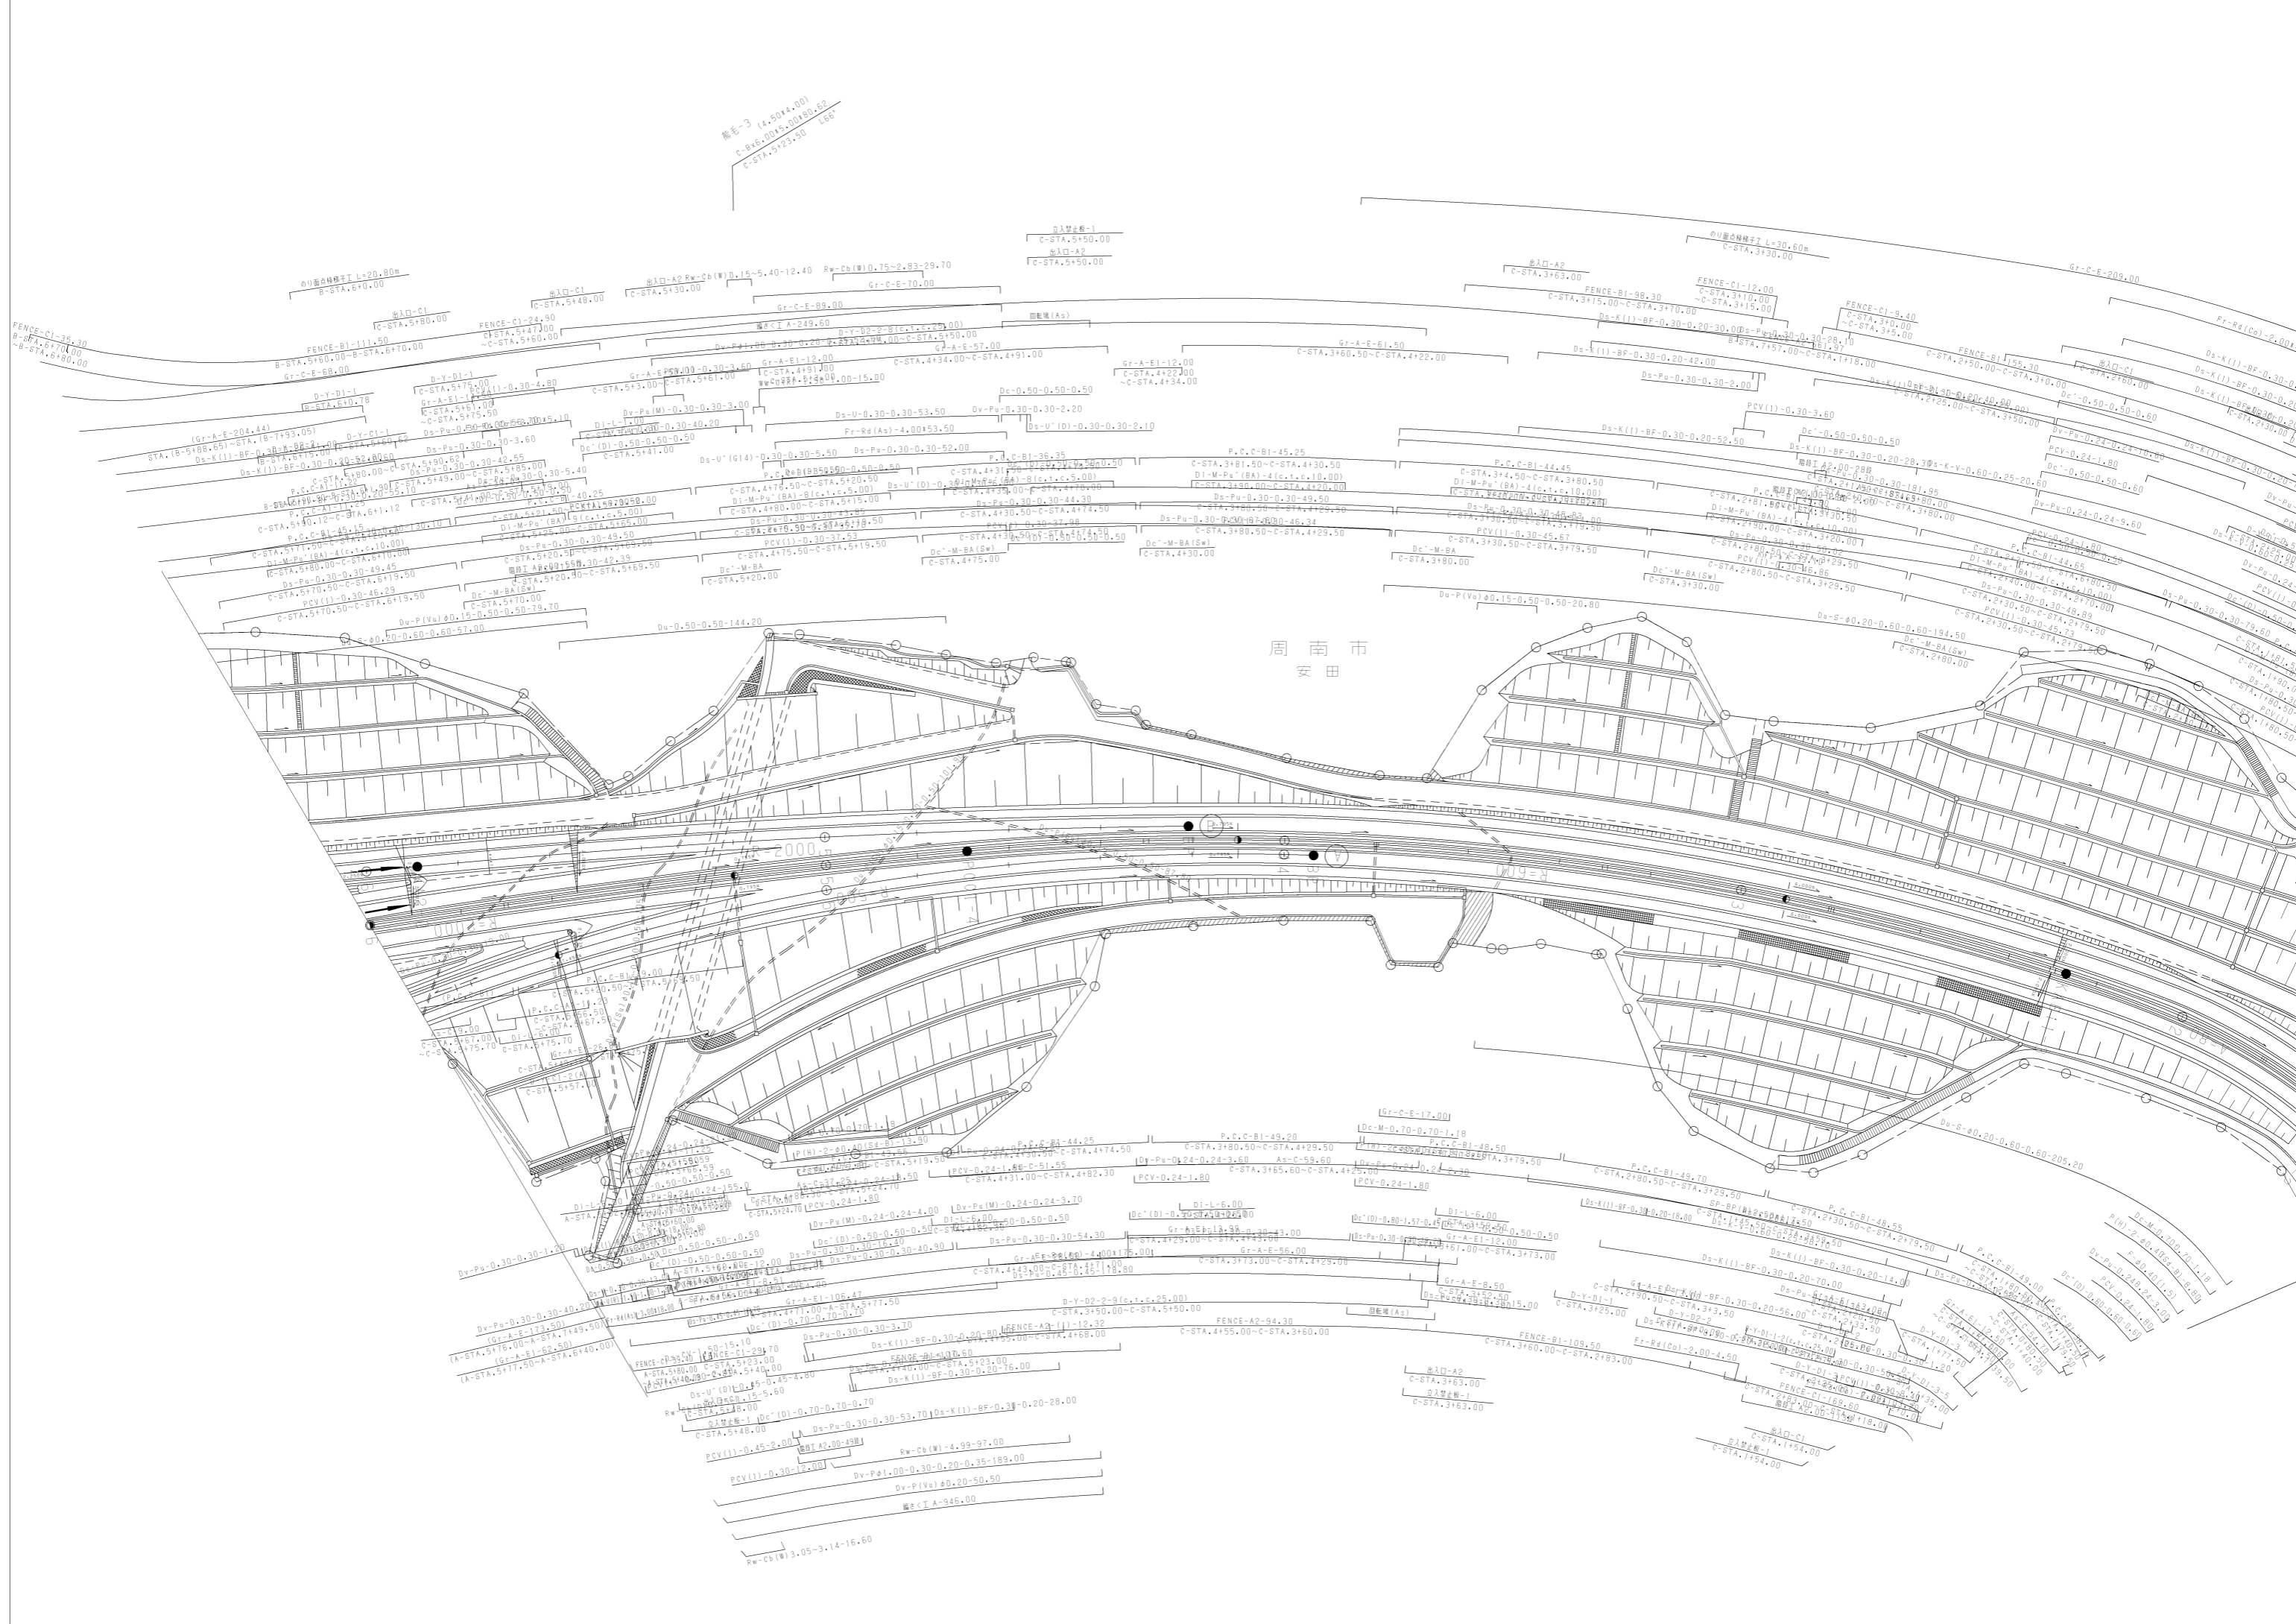

橋毛-3 (4.50x4.00)
C-Bx6.00x4.00x0.02
C-STA.5+23.50 L&B

周南市
安田

出入口-C1
C-STA.5+48.00

出入口-A2
C-STA.3+63.00

出入口-C1
C-STA.2+50.00

出入口-D1-1
C-STA.5+70.00

出入口-A2
C-STA.5+30.00

出入口-A1
C-STA.5+50.00

出入口-C1
C-STA.3+30.00

出入口-C1
C-STA.2+150.00


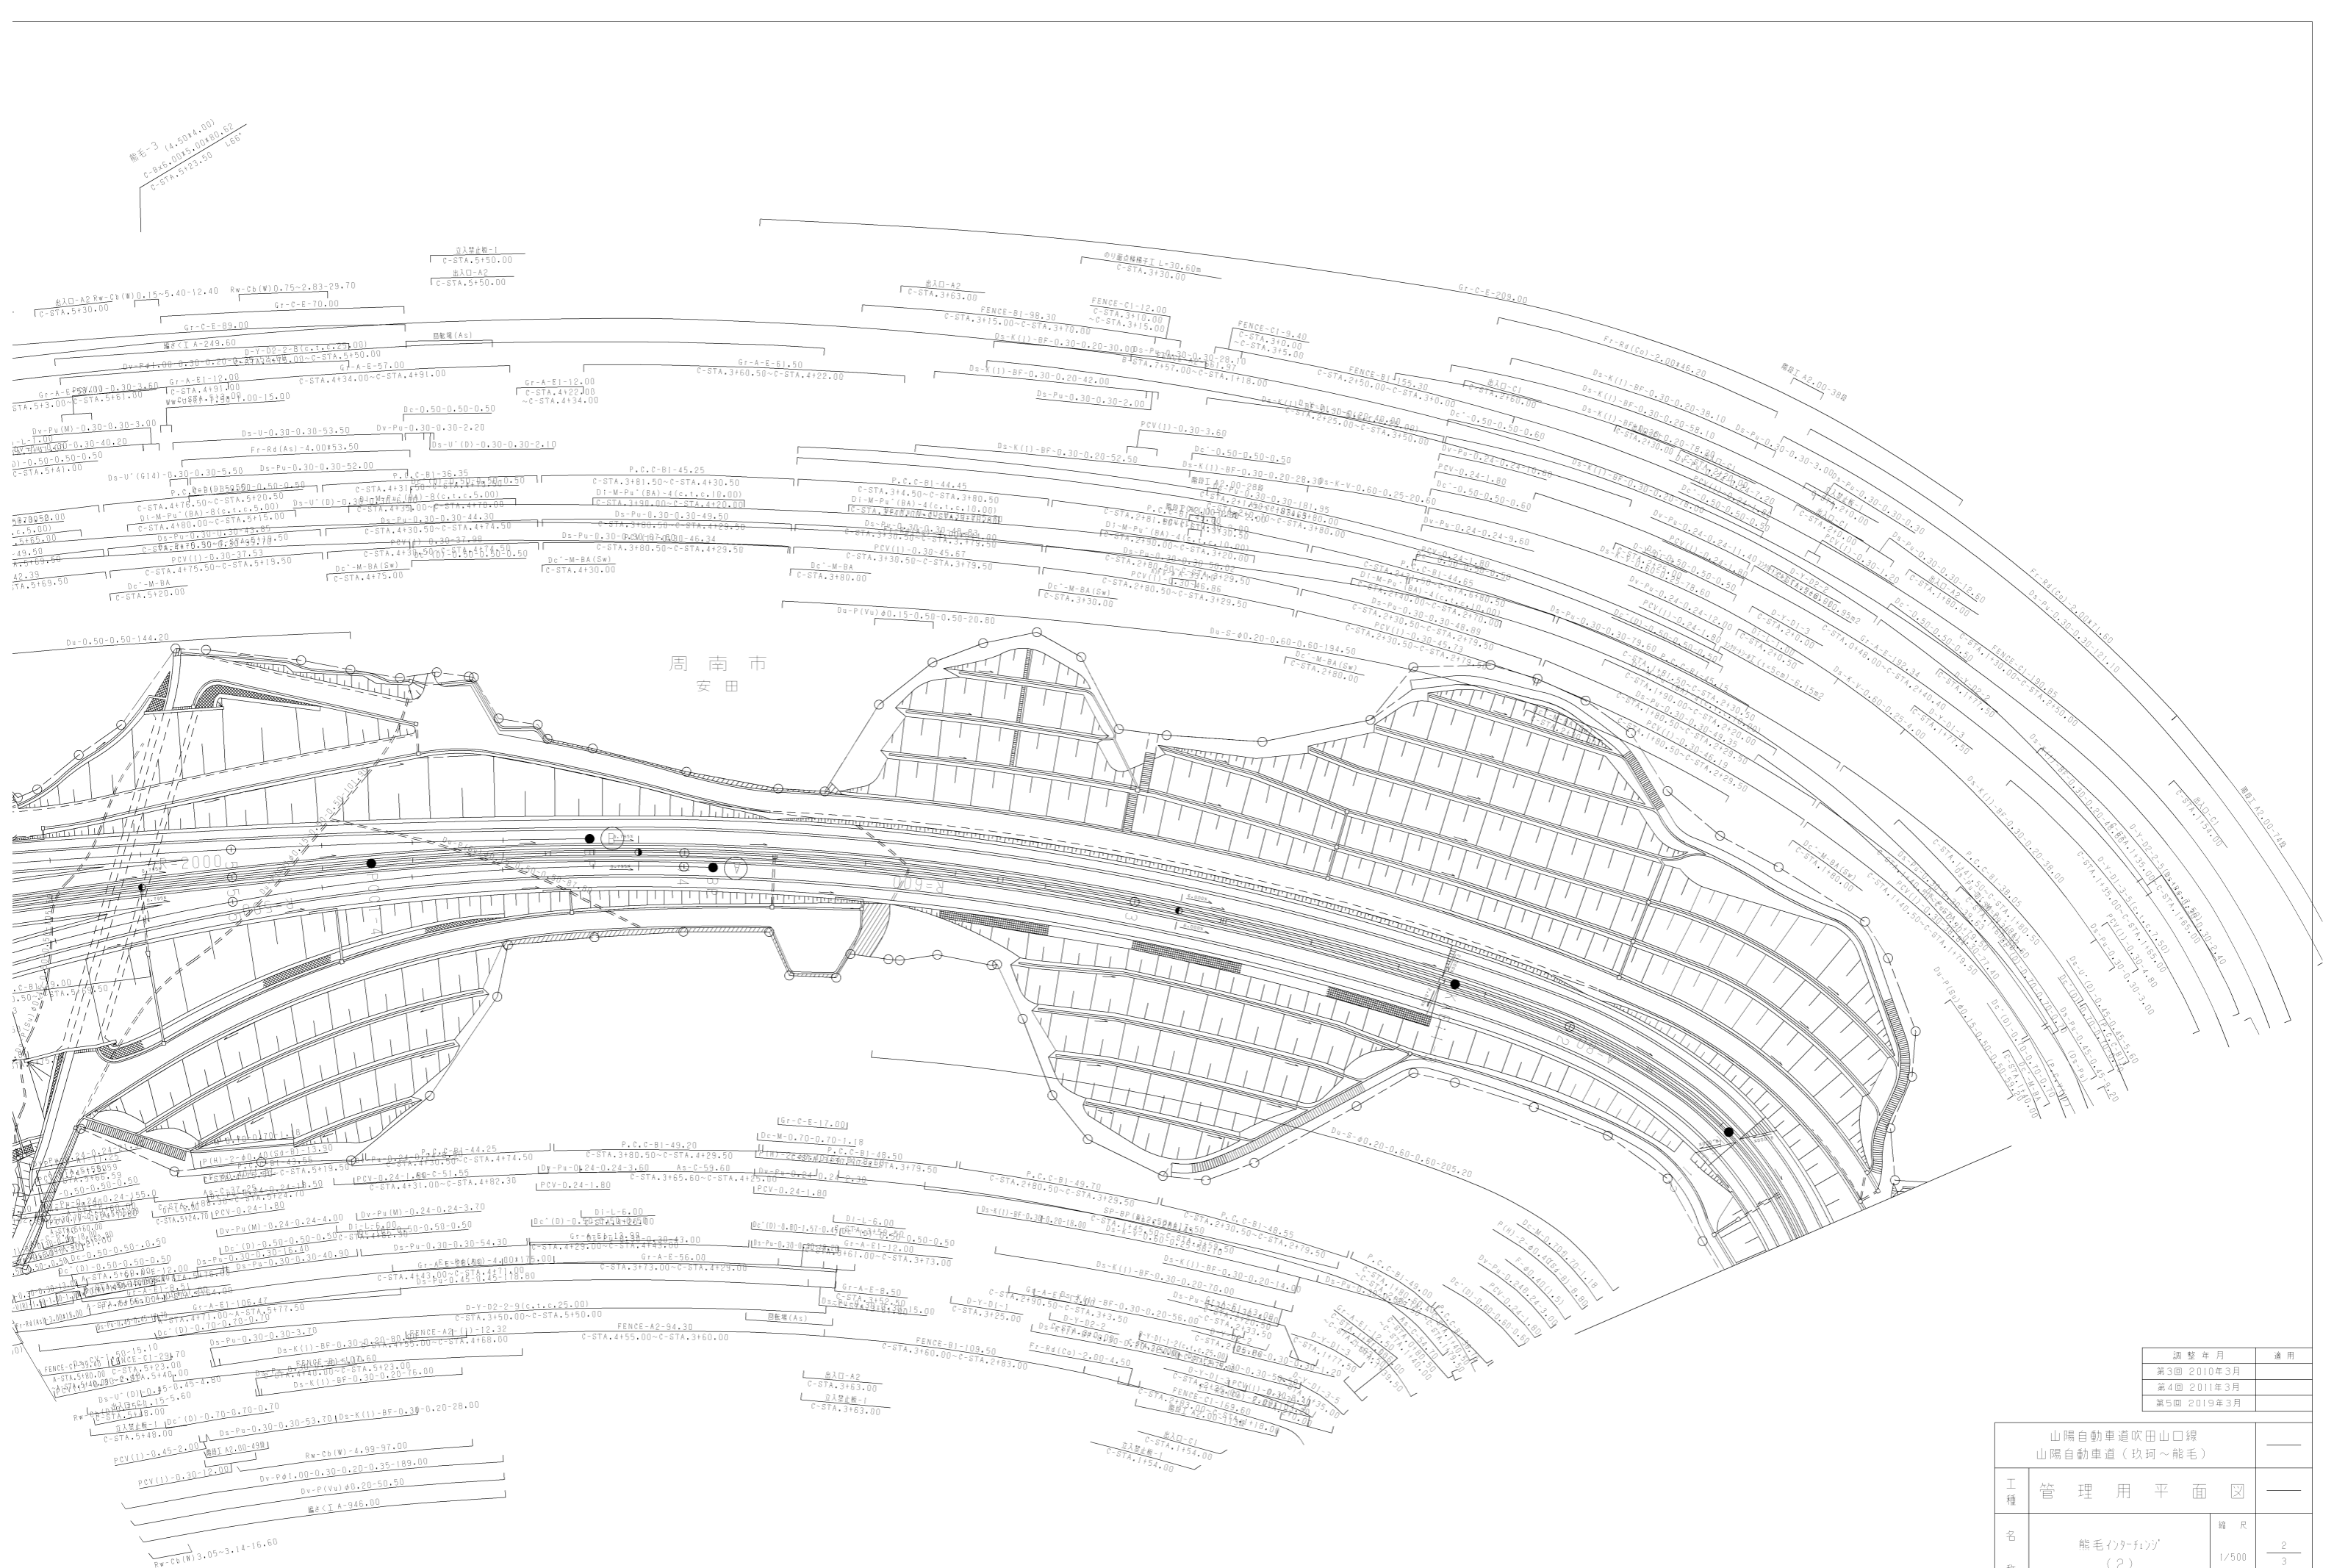

周南市
安田


調整年月	適用
第3回 2010年3月	—
第4回 2011年3月	—
第5回 2019年3月	—

西日本高速道路(株)中国支社		

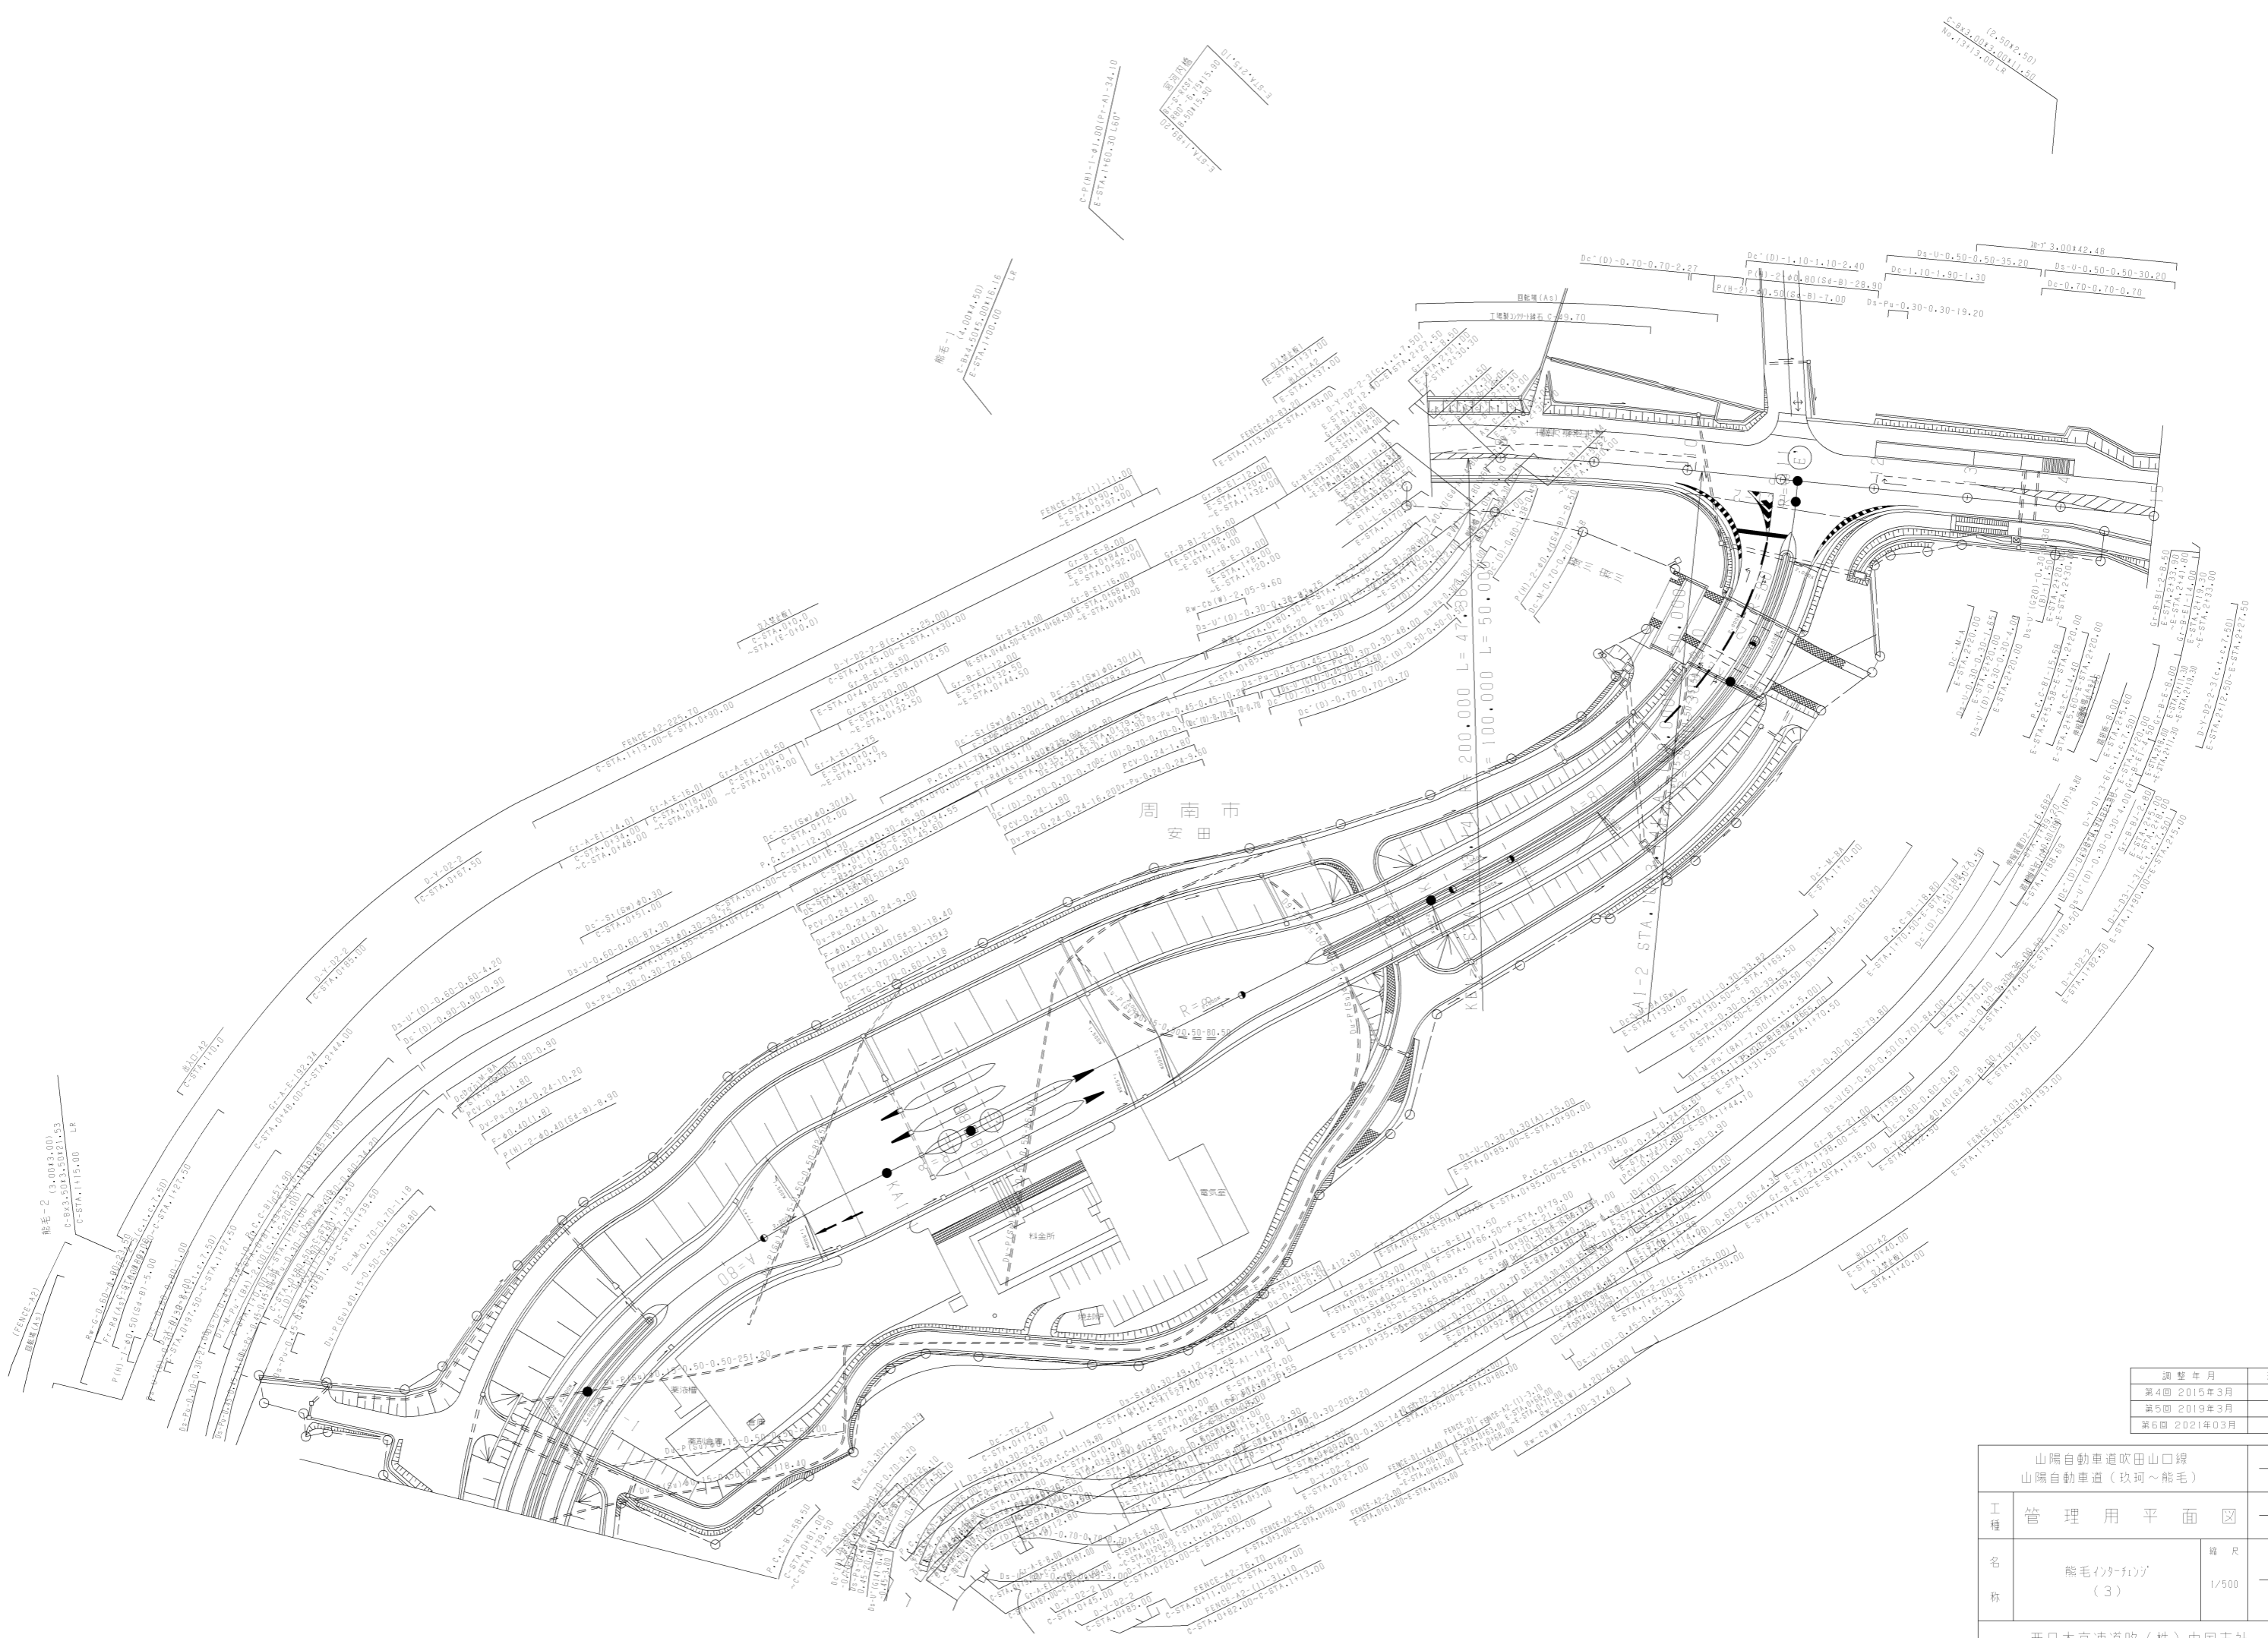

調整年月	適用
第4回 2015年3月	
第5回 2019年3月	
第6回 2021年03月	

工種	管理用平面図	
西日本高速道路(株)中国支社		

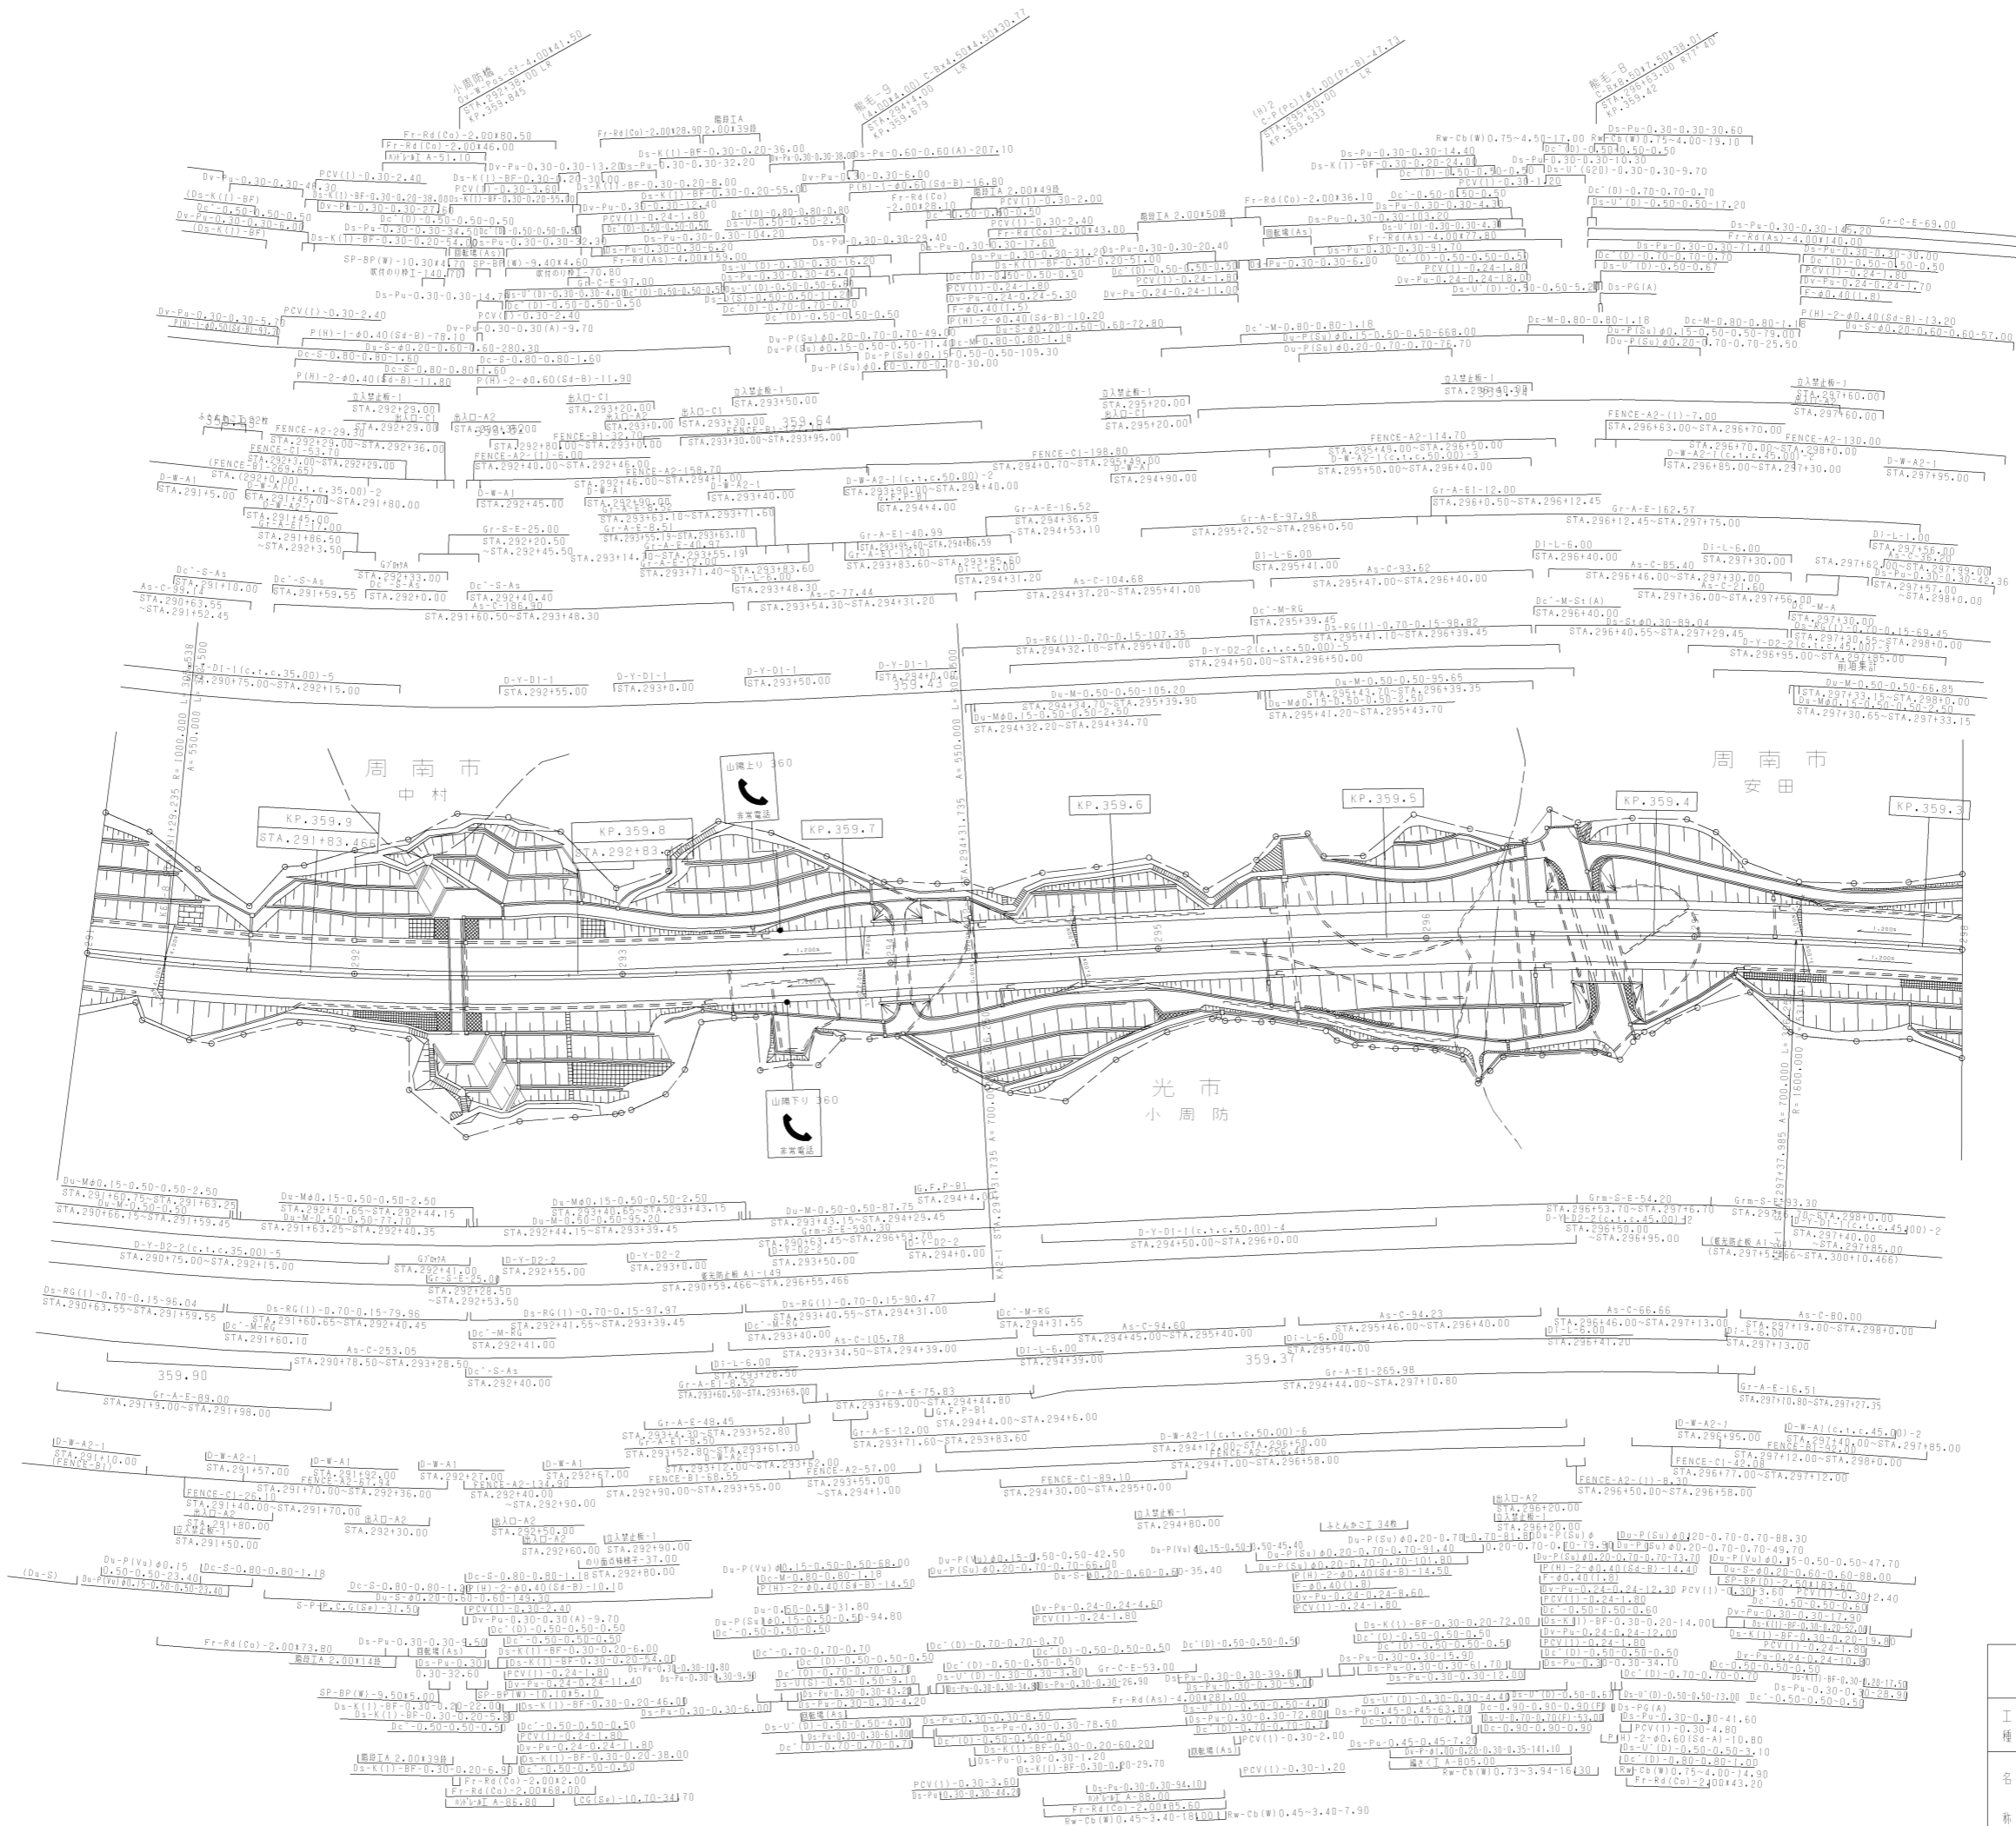


調整年月	適用
第3回 2020年03月	
第4回 2021年03月	
第5回 2022年03月	

山陽自動車道吹田山口線 山陽自動車道(熊毛~徳山東)			
工種	管理用平面図	縮尺	1/1000
名称	KP.359.983 ~ KP.359.283 STA.291+00 ~ STA.298+00	欄尺	1/19

西日本高速道路(株)中国支社

調整年月	適用
第4回 2014年3月	
第2回 2010年3月	
第3回 2011年3月	

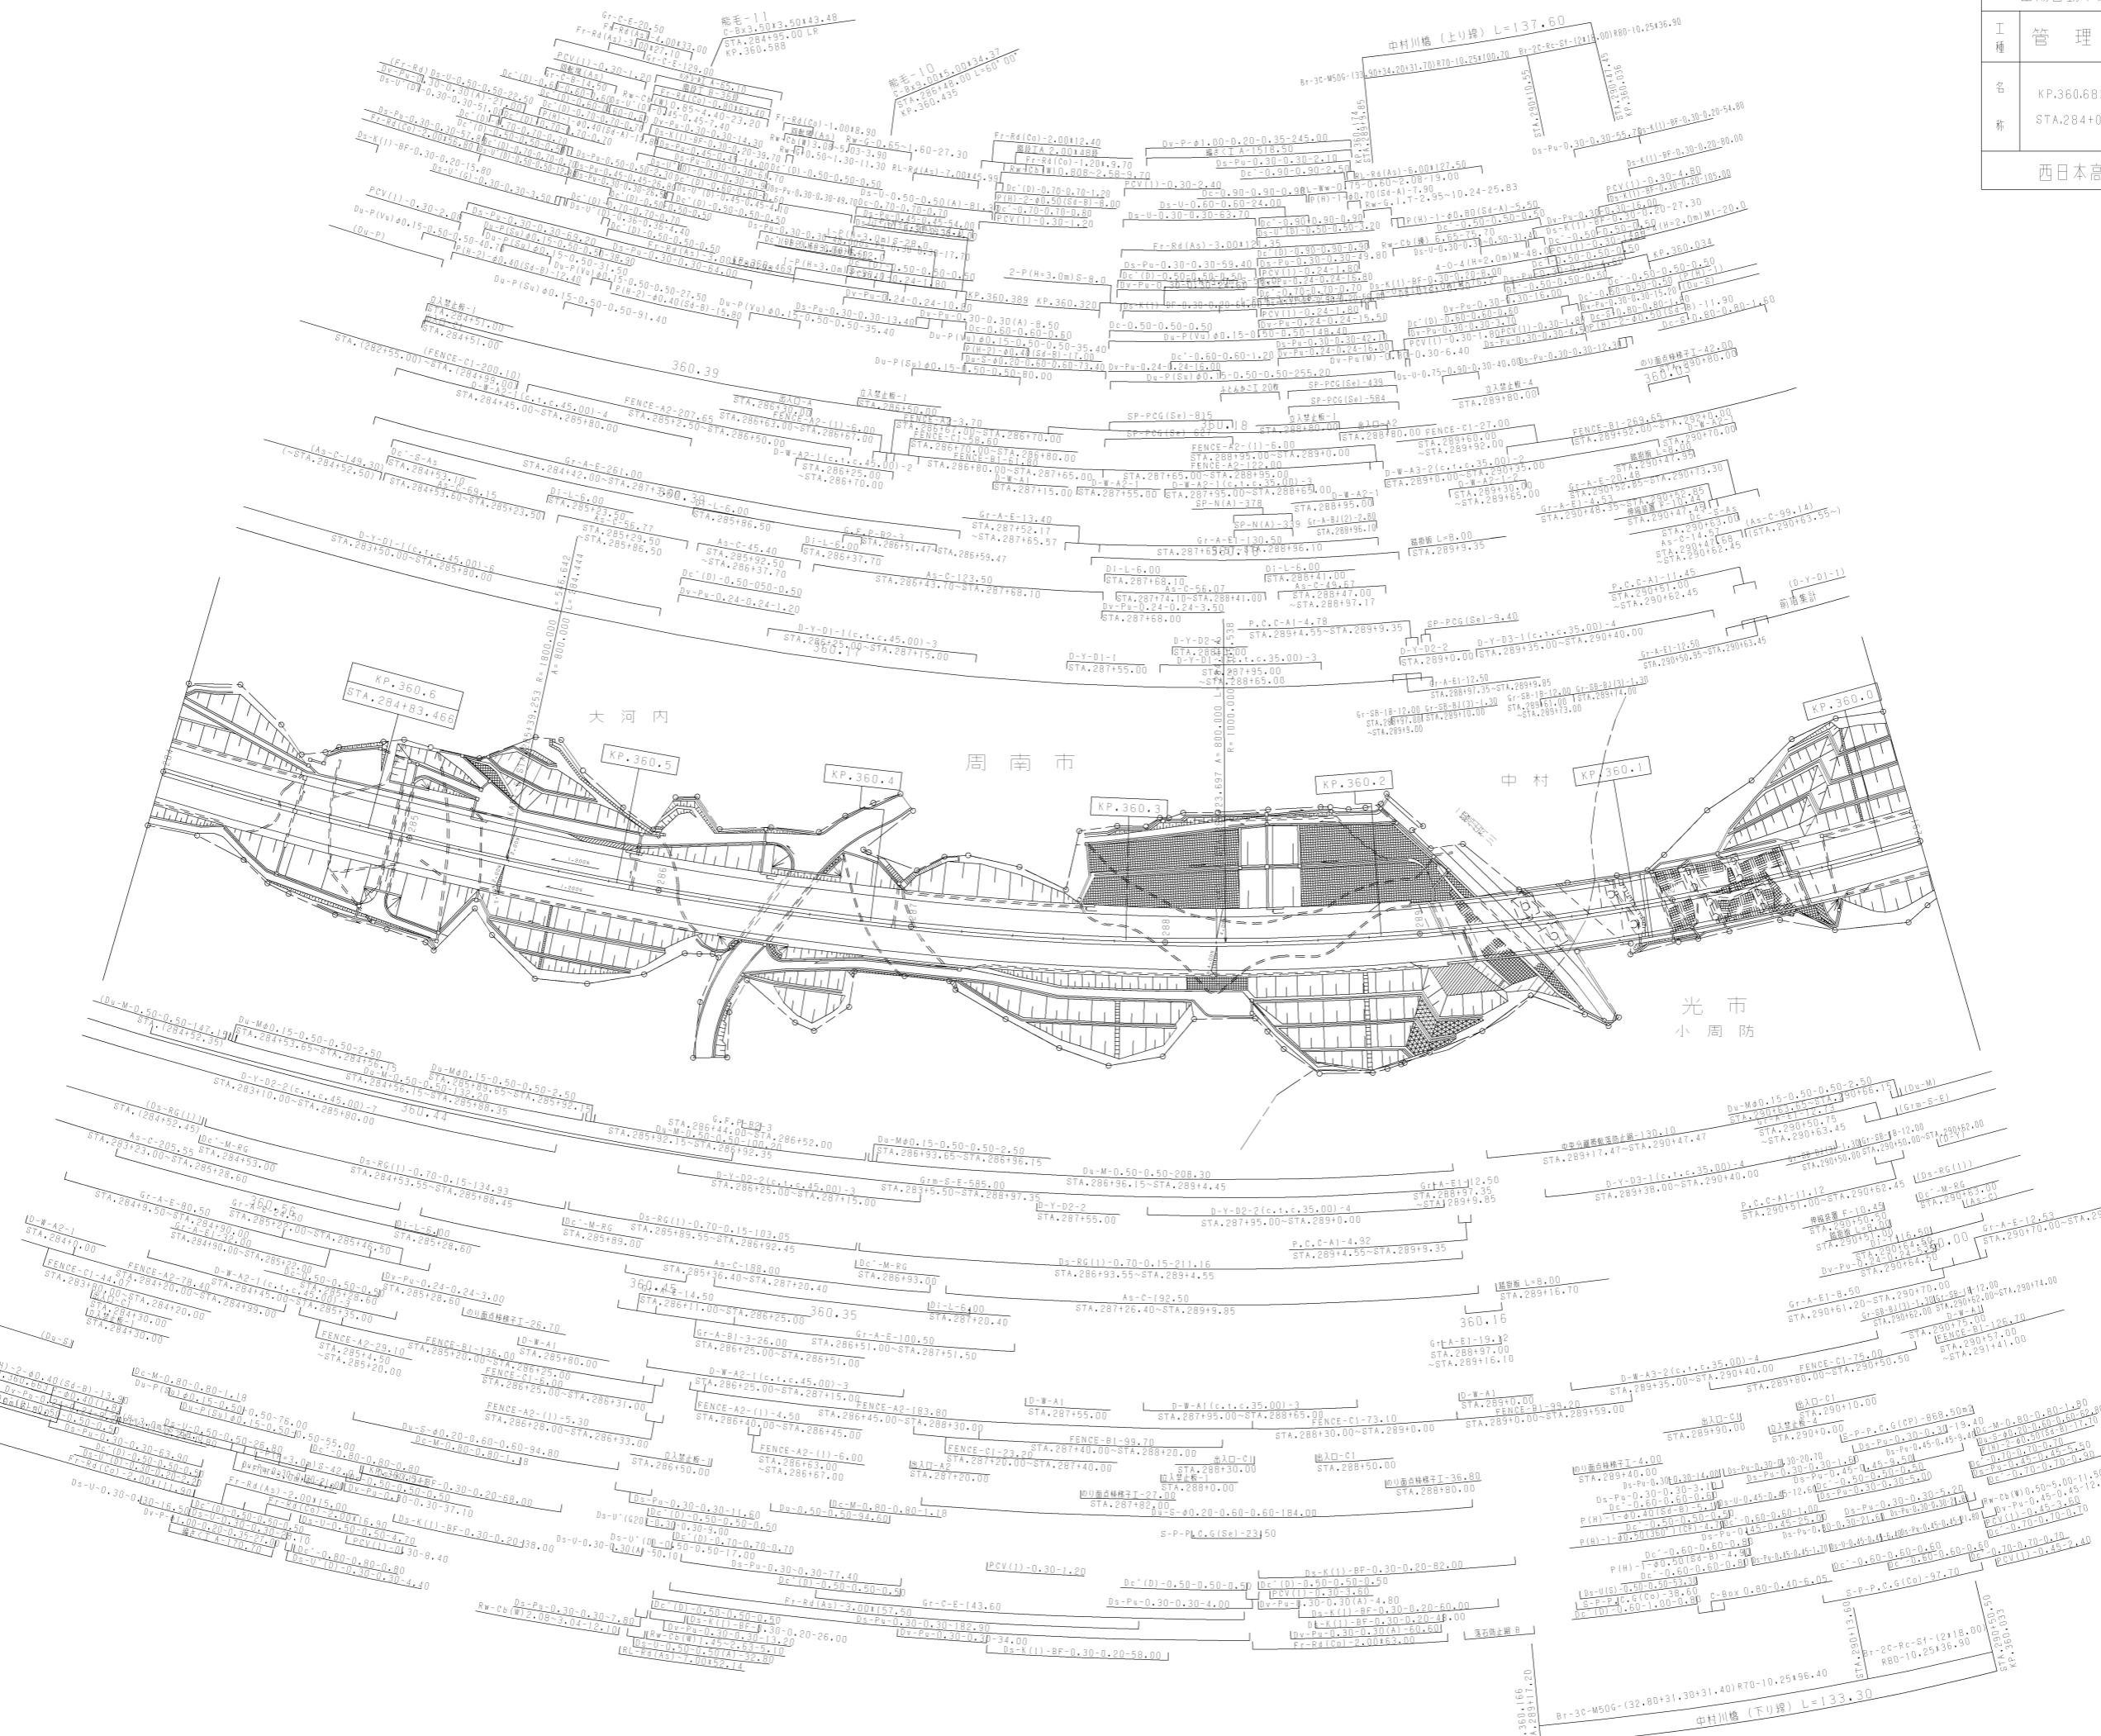


中村川橋(下)線 L=133.30


中村川橋(上)線 L=137.60

山陽自動車道吹田山口線 山陽自動車道(熊毛~徳山東)		—	
工種	管理用平面図	—	
		ページ	3 / 19
西日本高速道路(株)中国支社			


調整年月	適用
第8回 2017年3月	
第9回 2020年03月	
第10回 2021年03月	

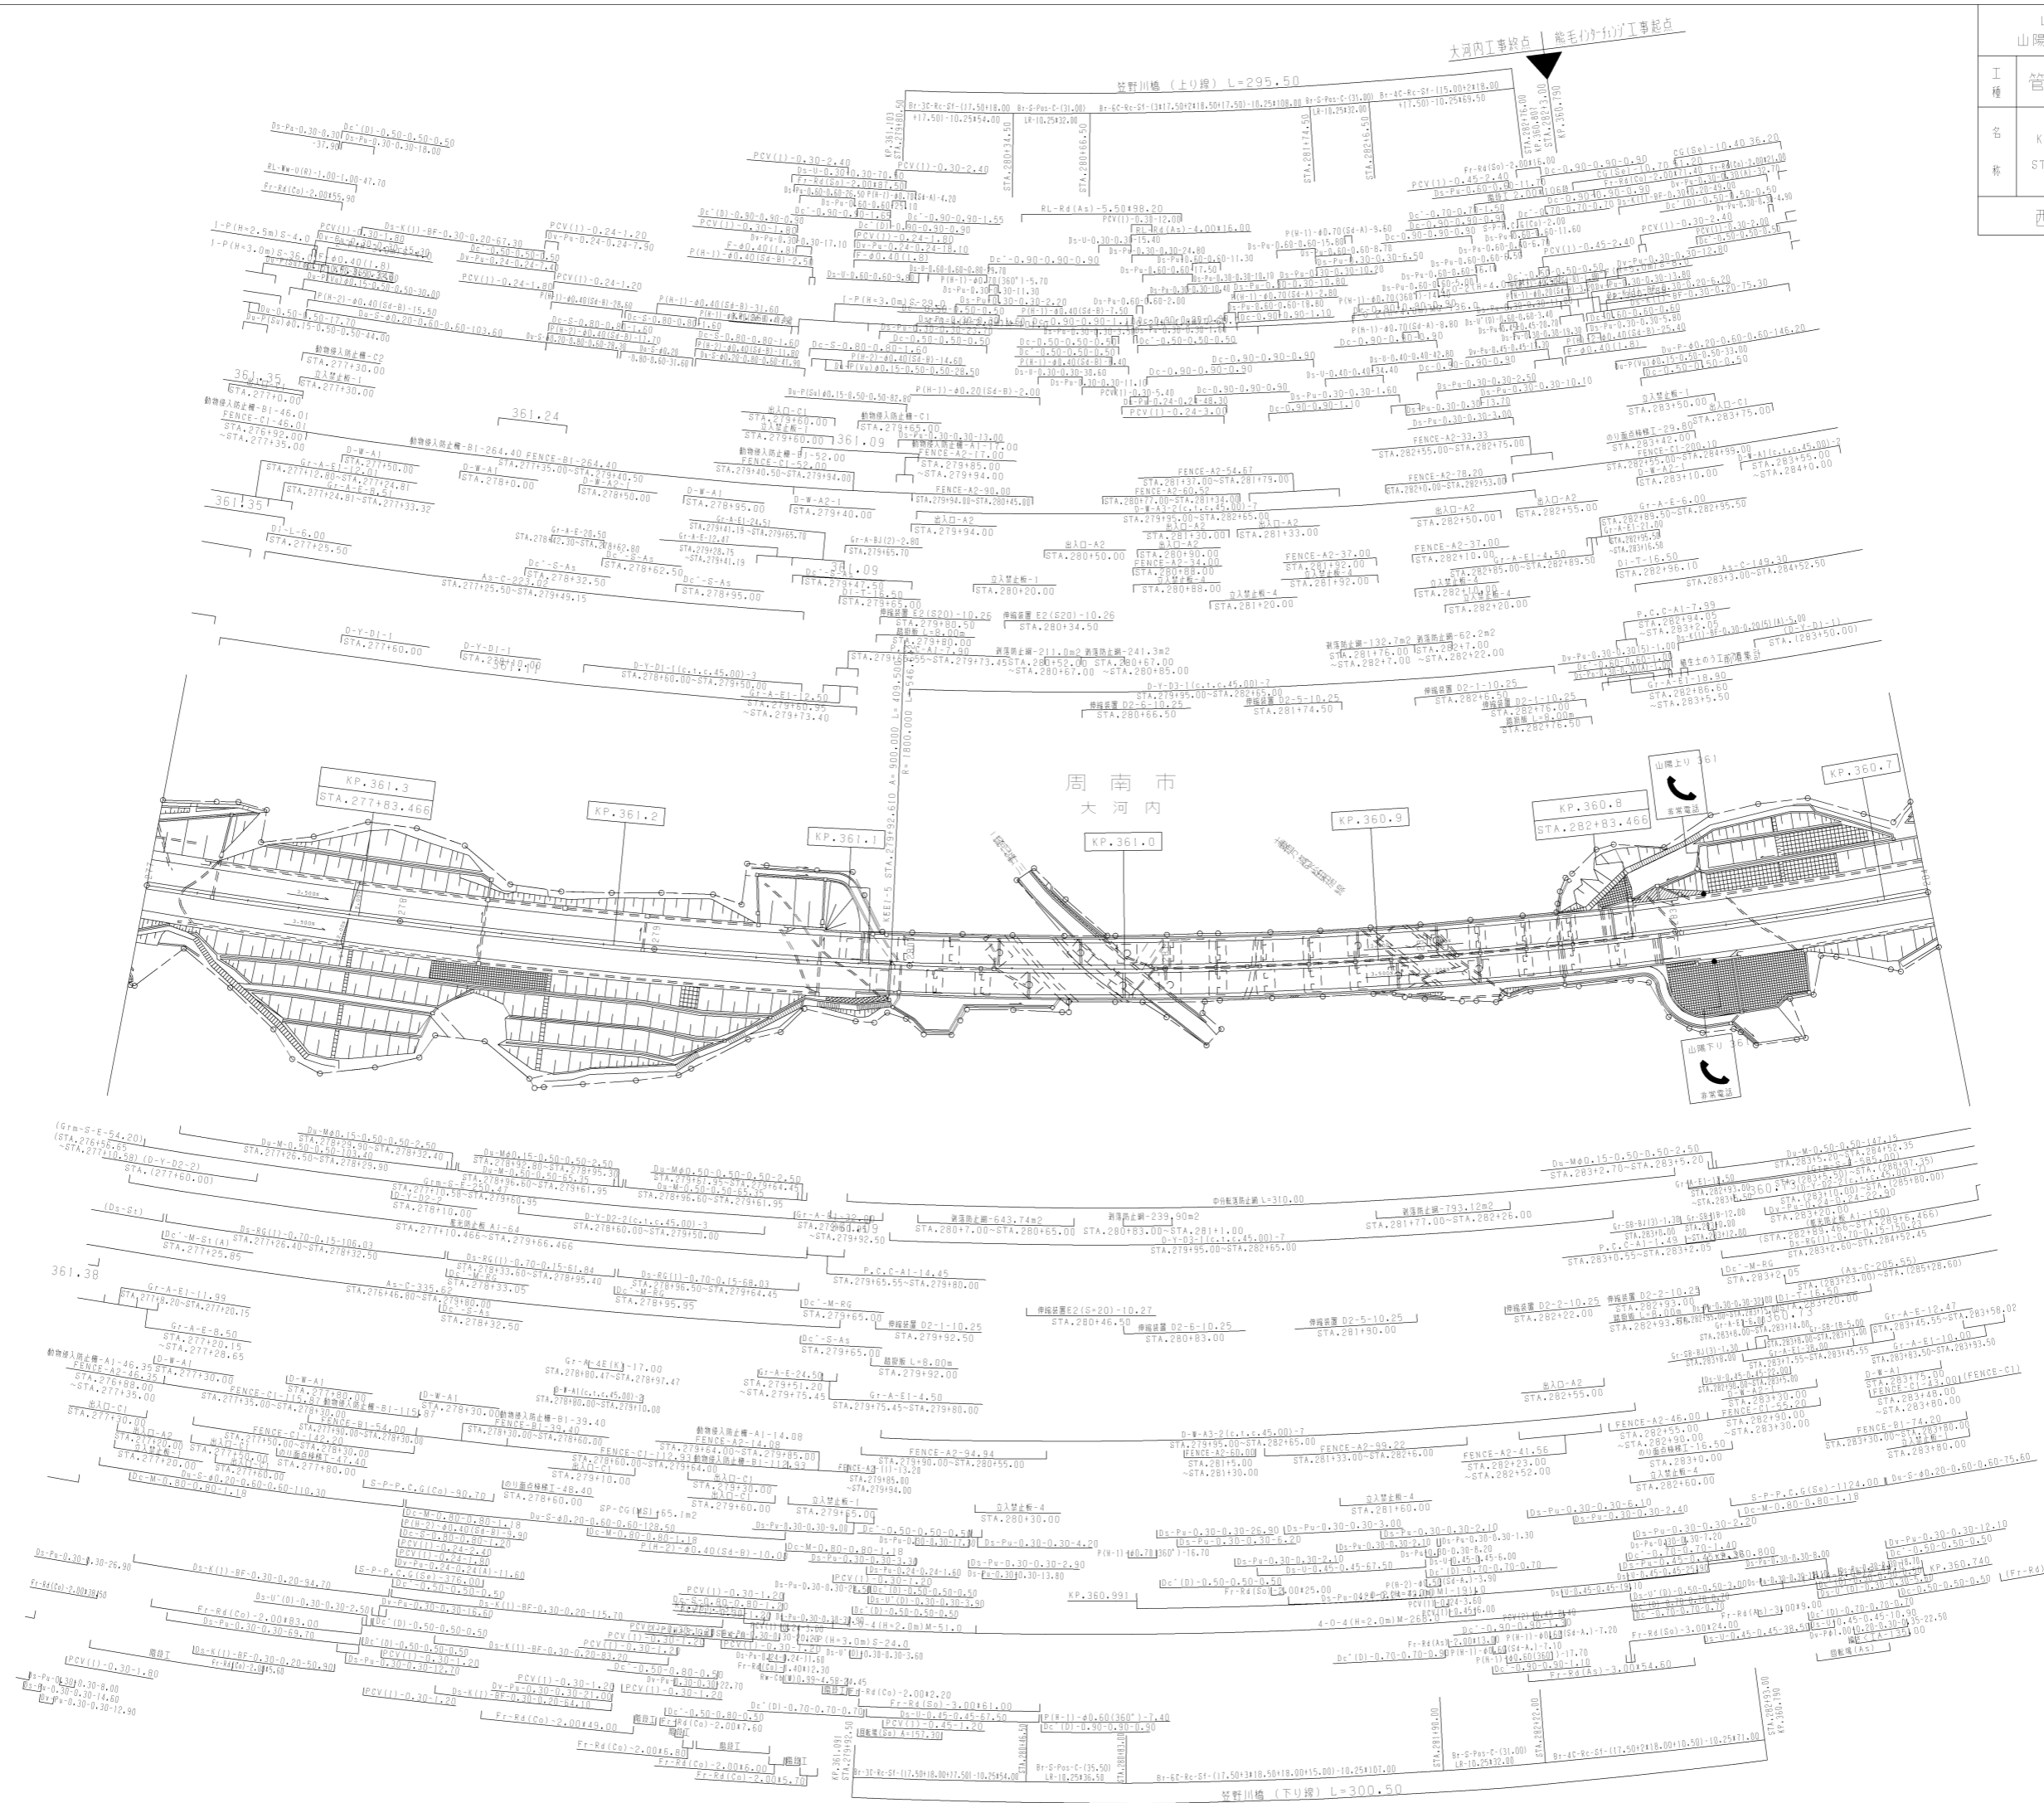

調整年月	適用
第5回 2020年03月	
第6回 2021年03月	
第7回 2023年02月	

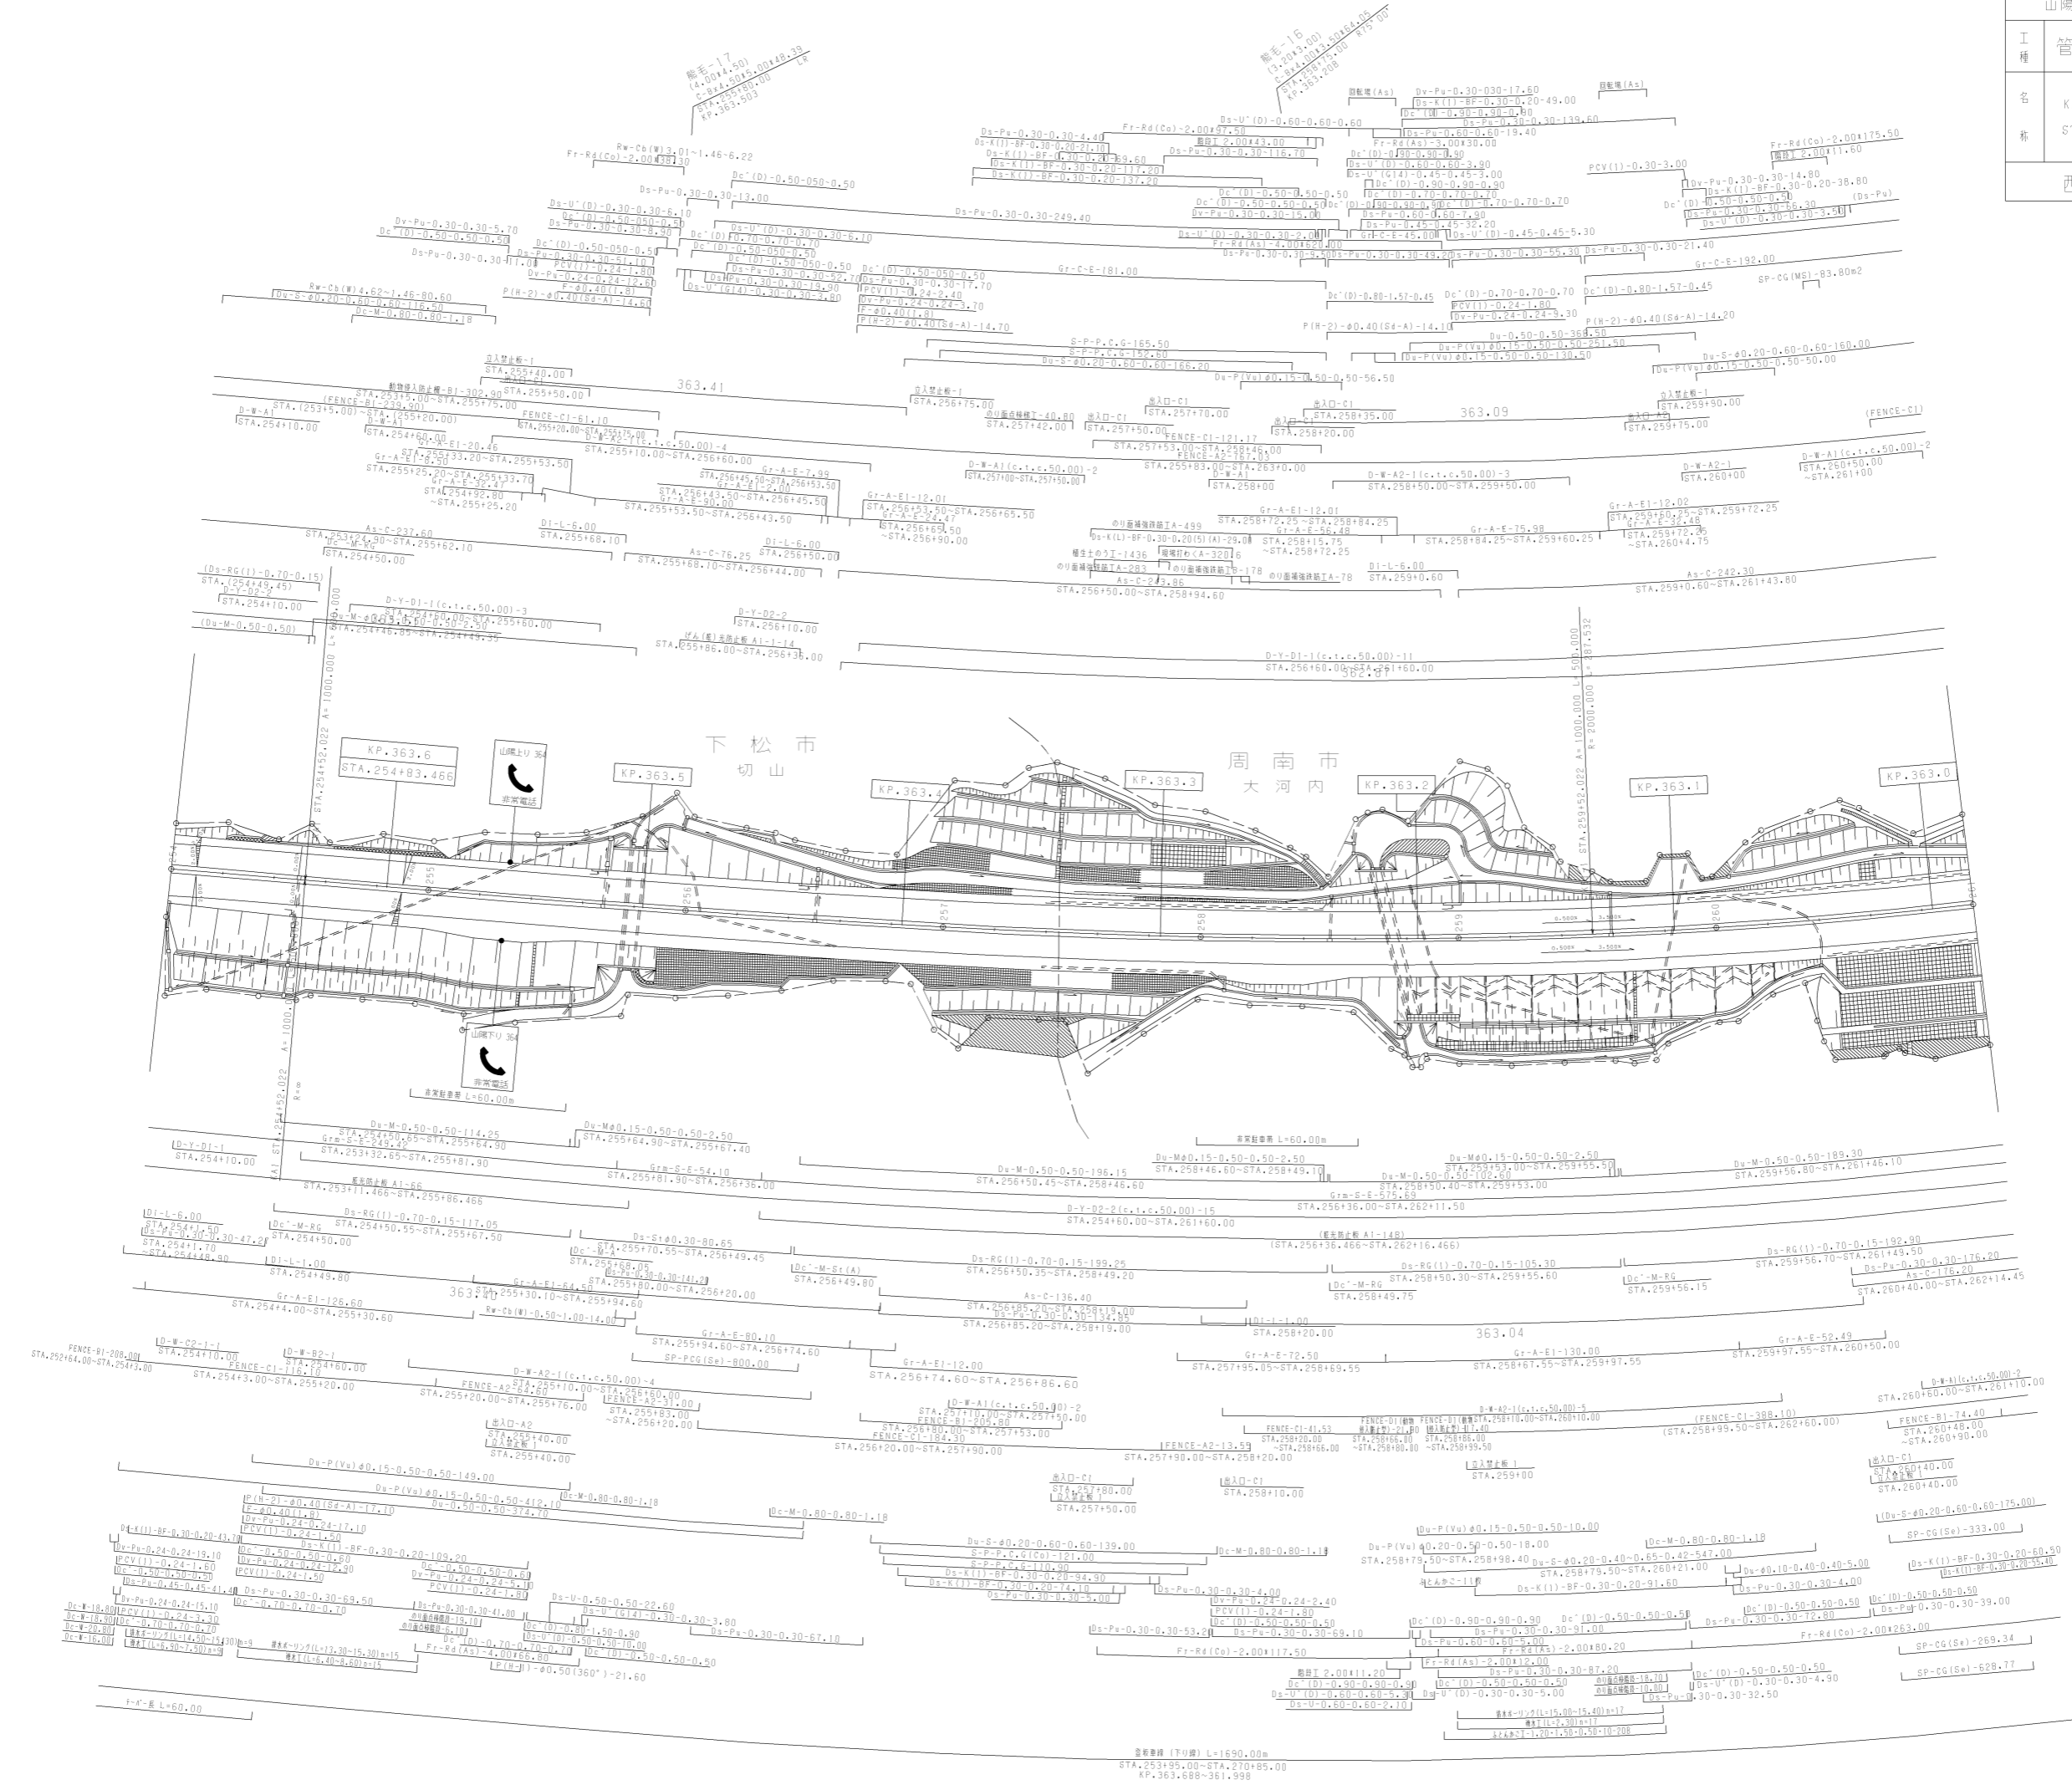


 STA. 253+99.00~STA. 270+85.00
 KP. 363.688~361.398

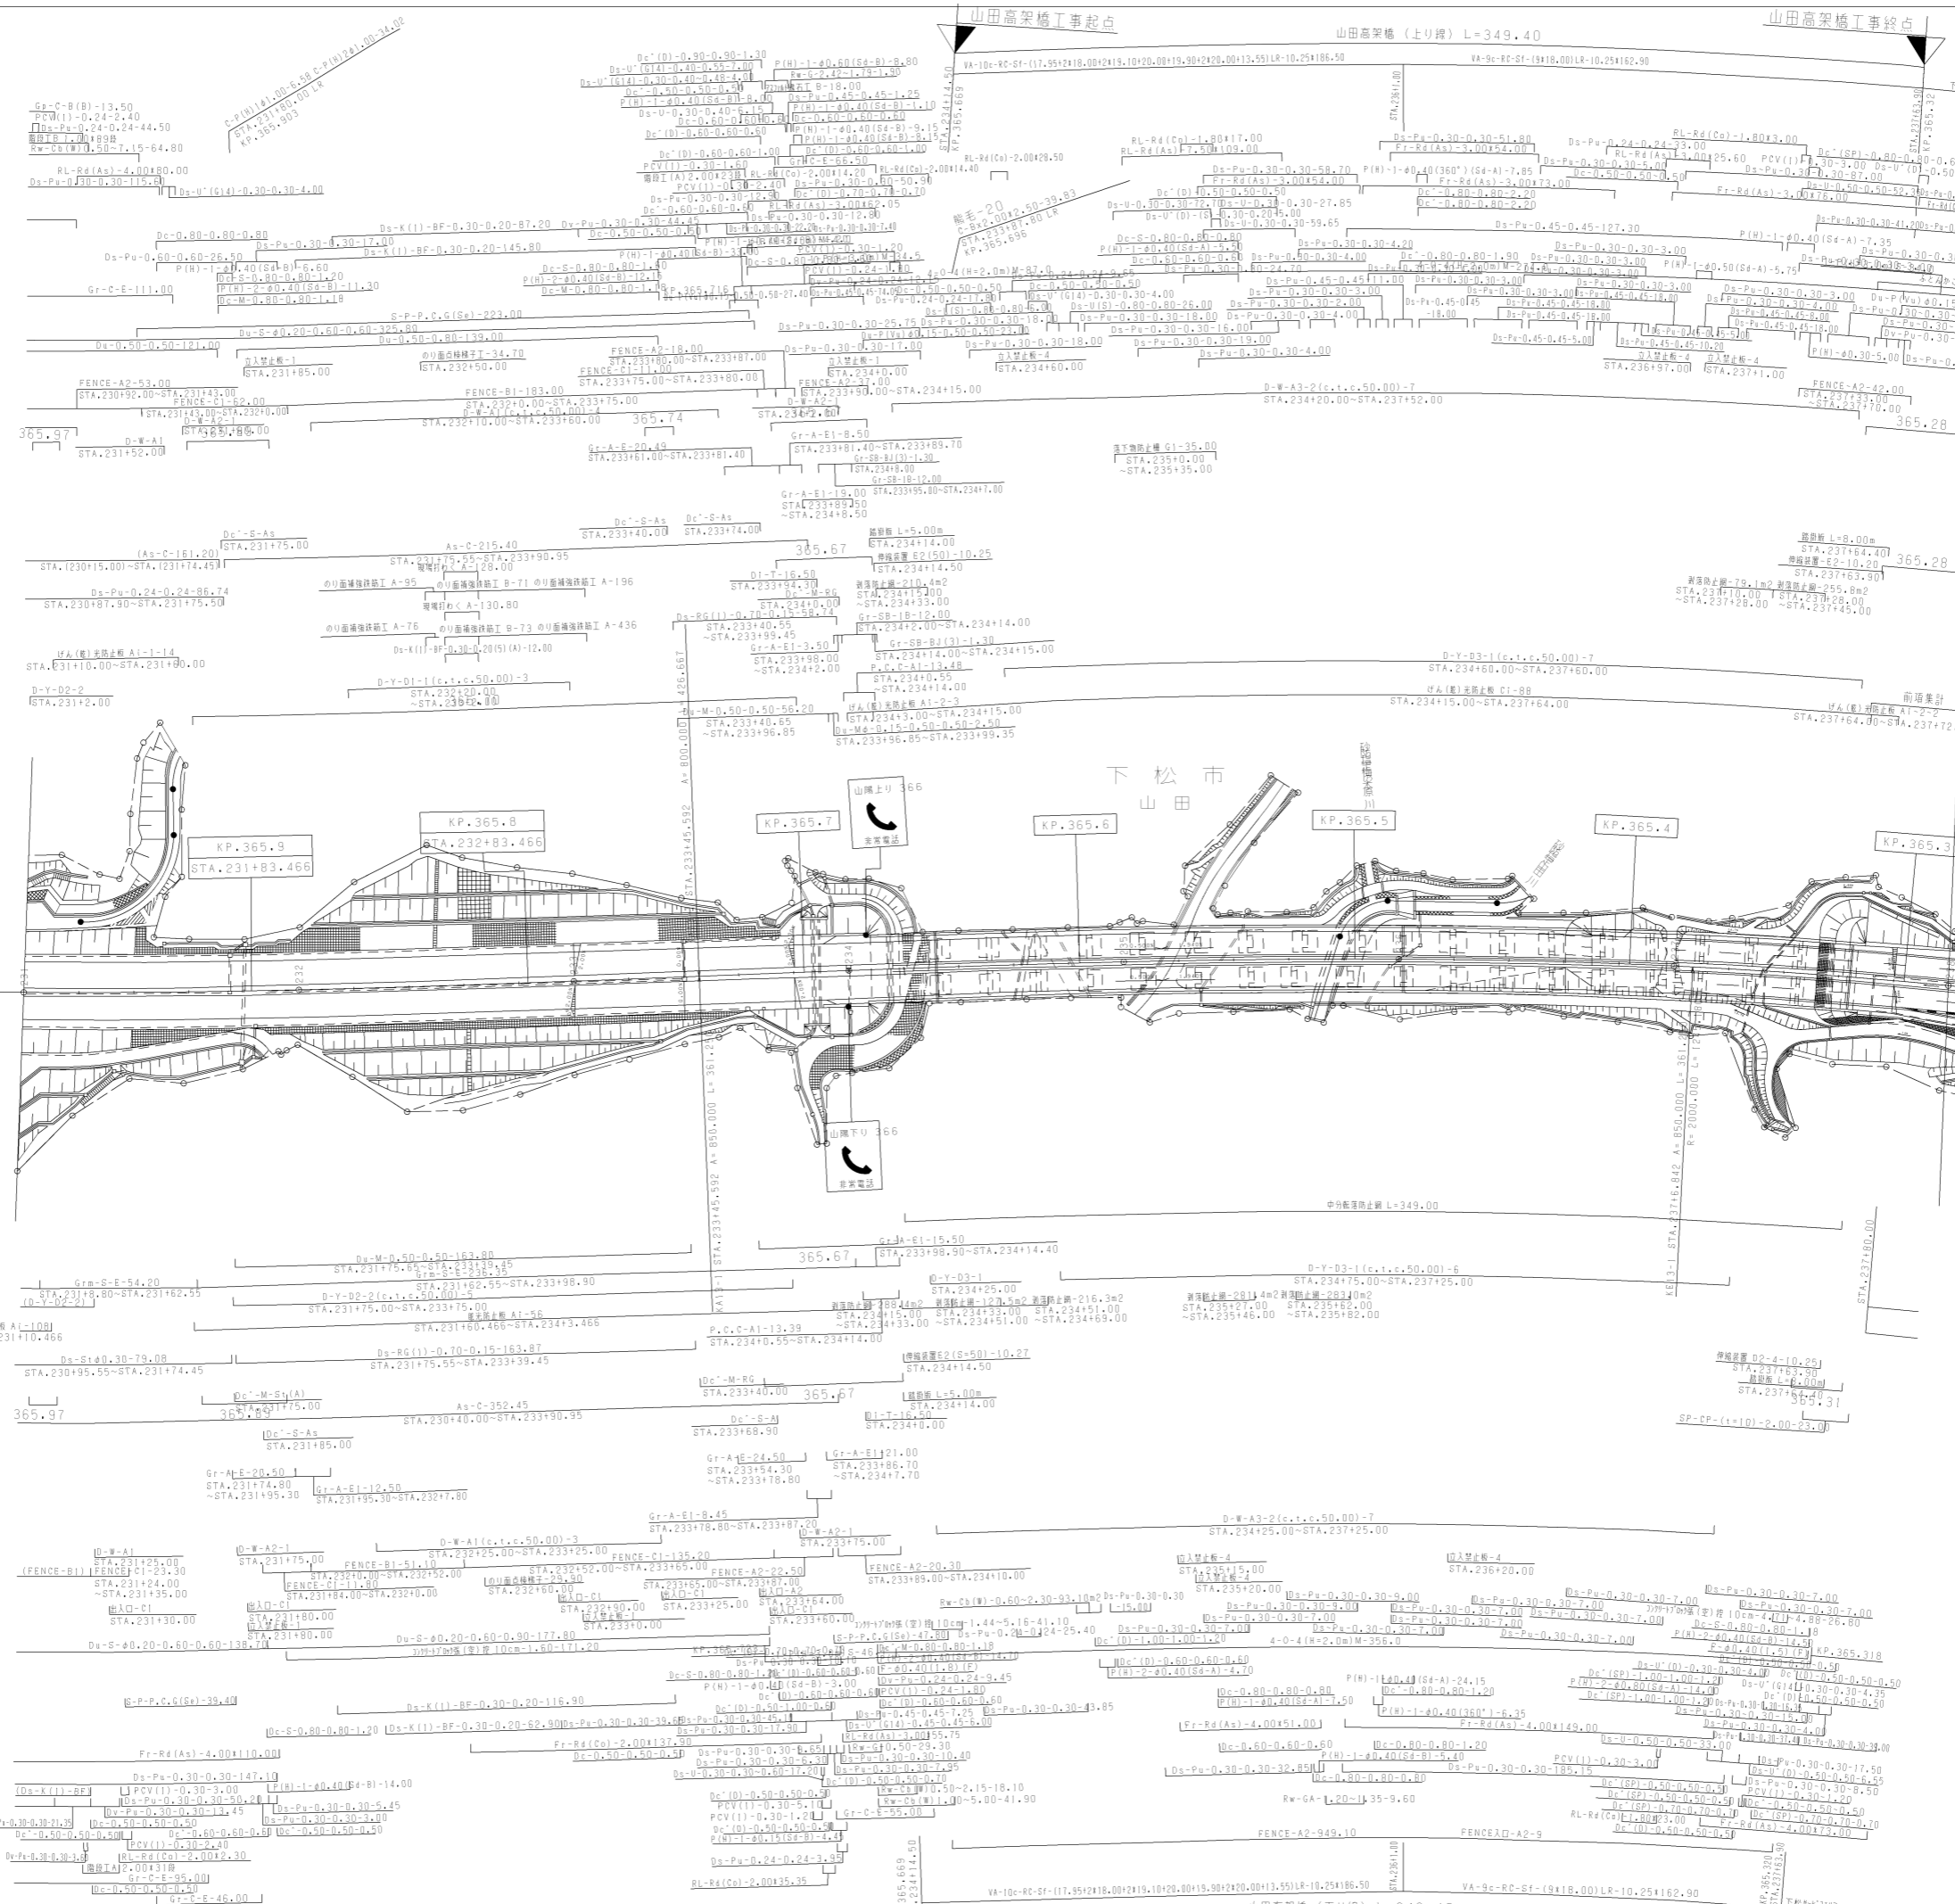

山陽自動車道吹田山口線 山陽自動車道(能毛~徳山東)		
工種	管理用平面図	
名称	KP.365.983 ~ KP.365.283 STA.231+00 ~ STA.238+00	幅尺 1/1000
		9 19


西日本高速道路(株)中国支社

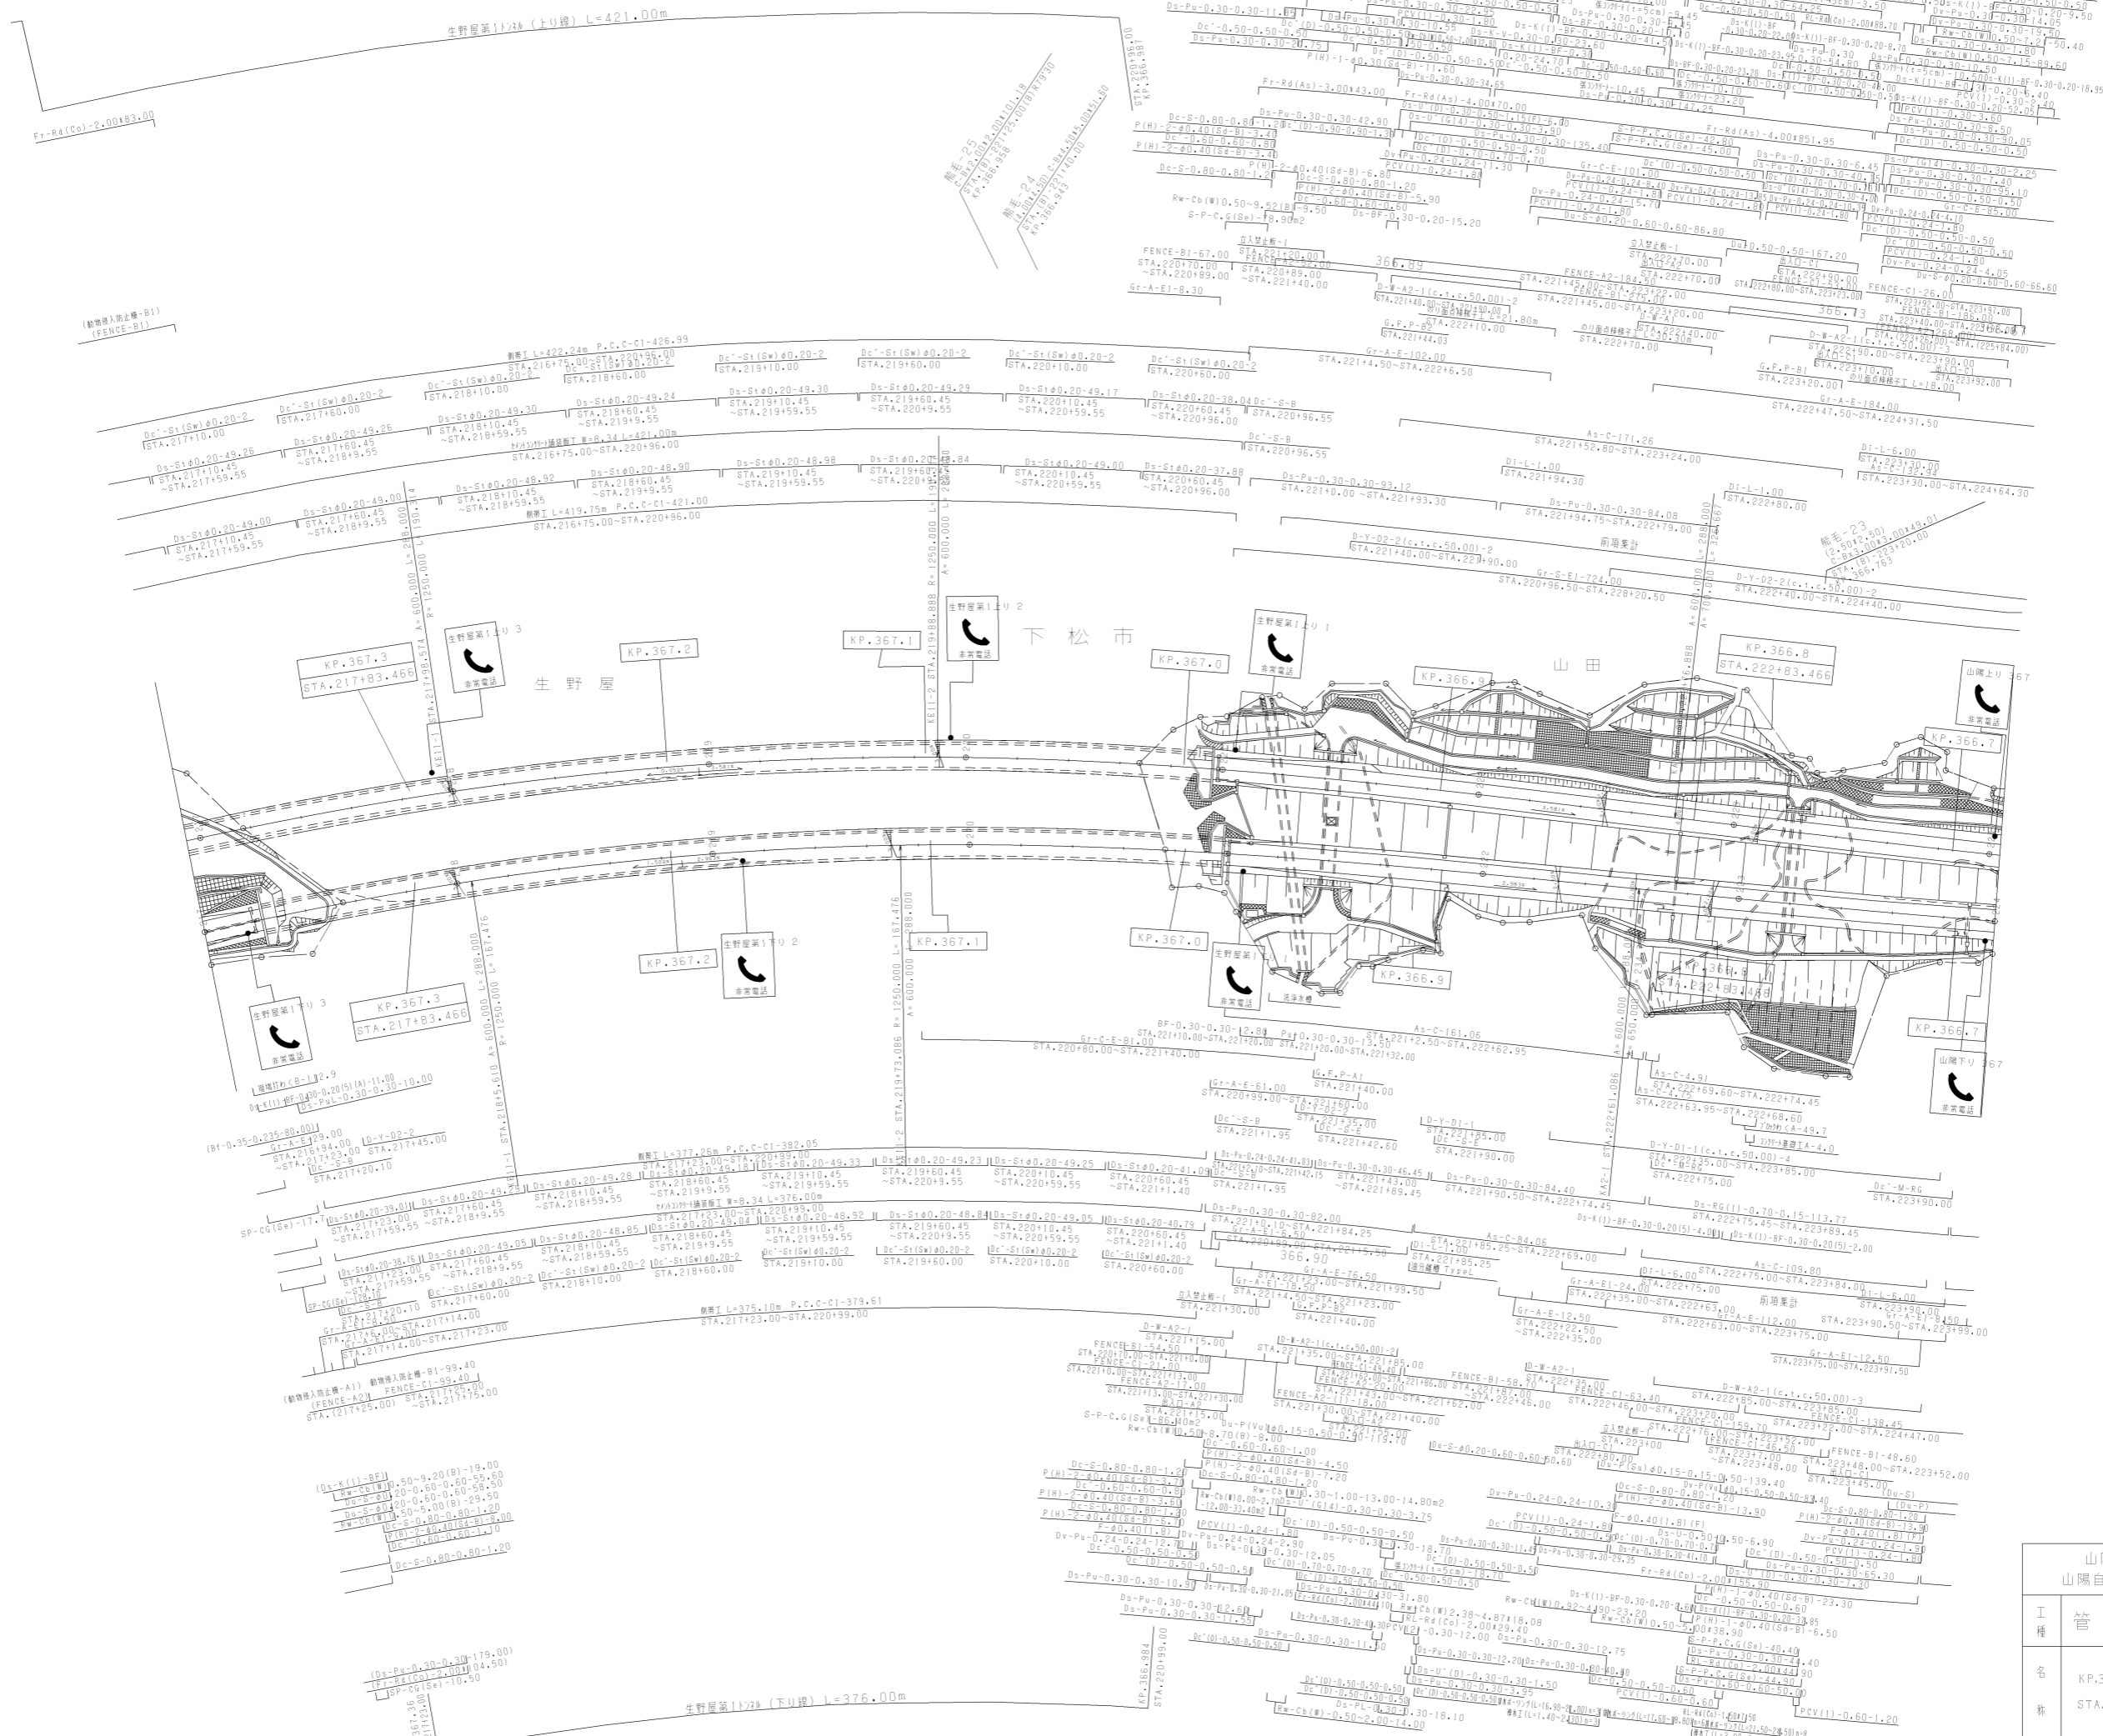


調整年月	適用
第3回 2017年3月	
第4回 2021年03月	
第5回 2023年02月	

山陽自動車道吹田山口線 山陽自動車道(熊毛~徳山東)		
工種	管理用平面図	
名	KP.367.383 ~ KP.366.683	幅尺
称	STA.217+00 ~ STA.224+00	1/1000
		19

山陽自動車道吹田山口線 山陽自動車道(熊毛~徳山東)			
工種	管理用平面図		
名称	KP.367.003 ~ KP.367.383 STA.210+00 ~ STA.217+00	編尺	1/1000
西日本高速道路(株)中国支社		調整年月	適用
		第9回 2016年3月	
		第10回 2018年3月	
		第10回 2021年03月	

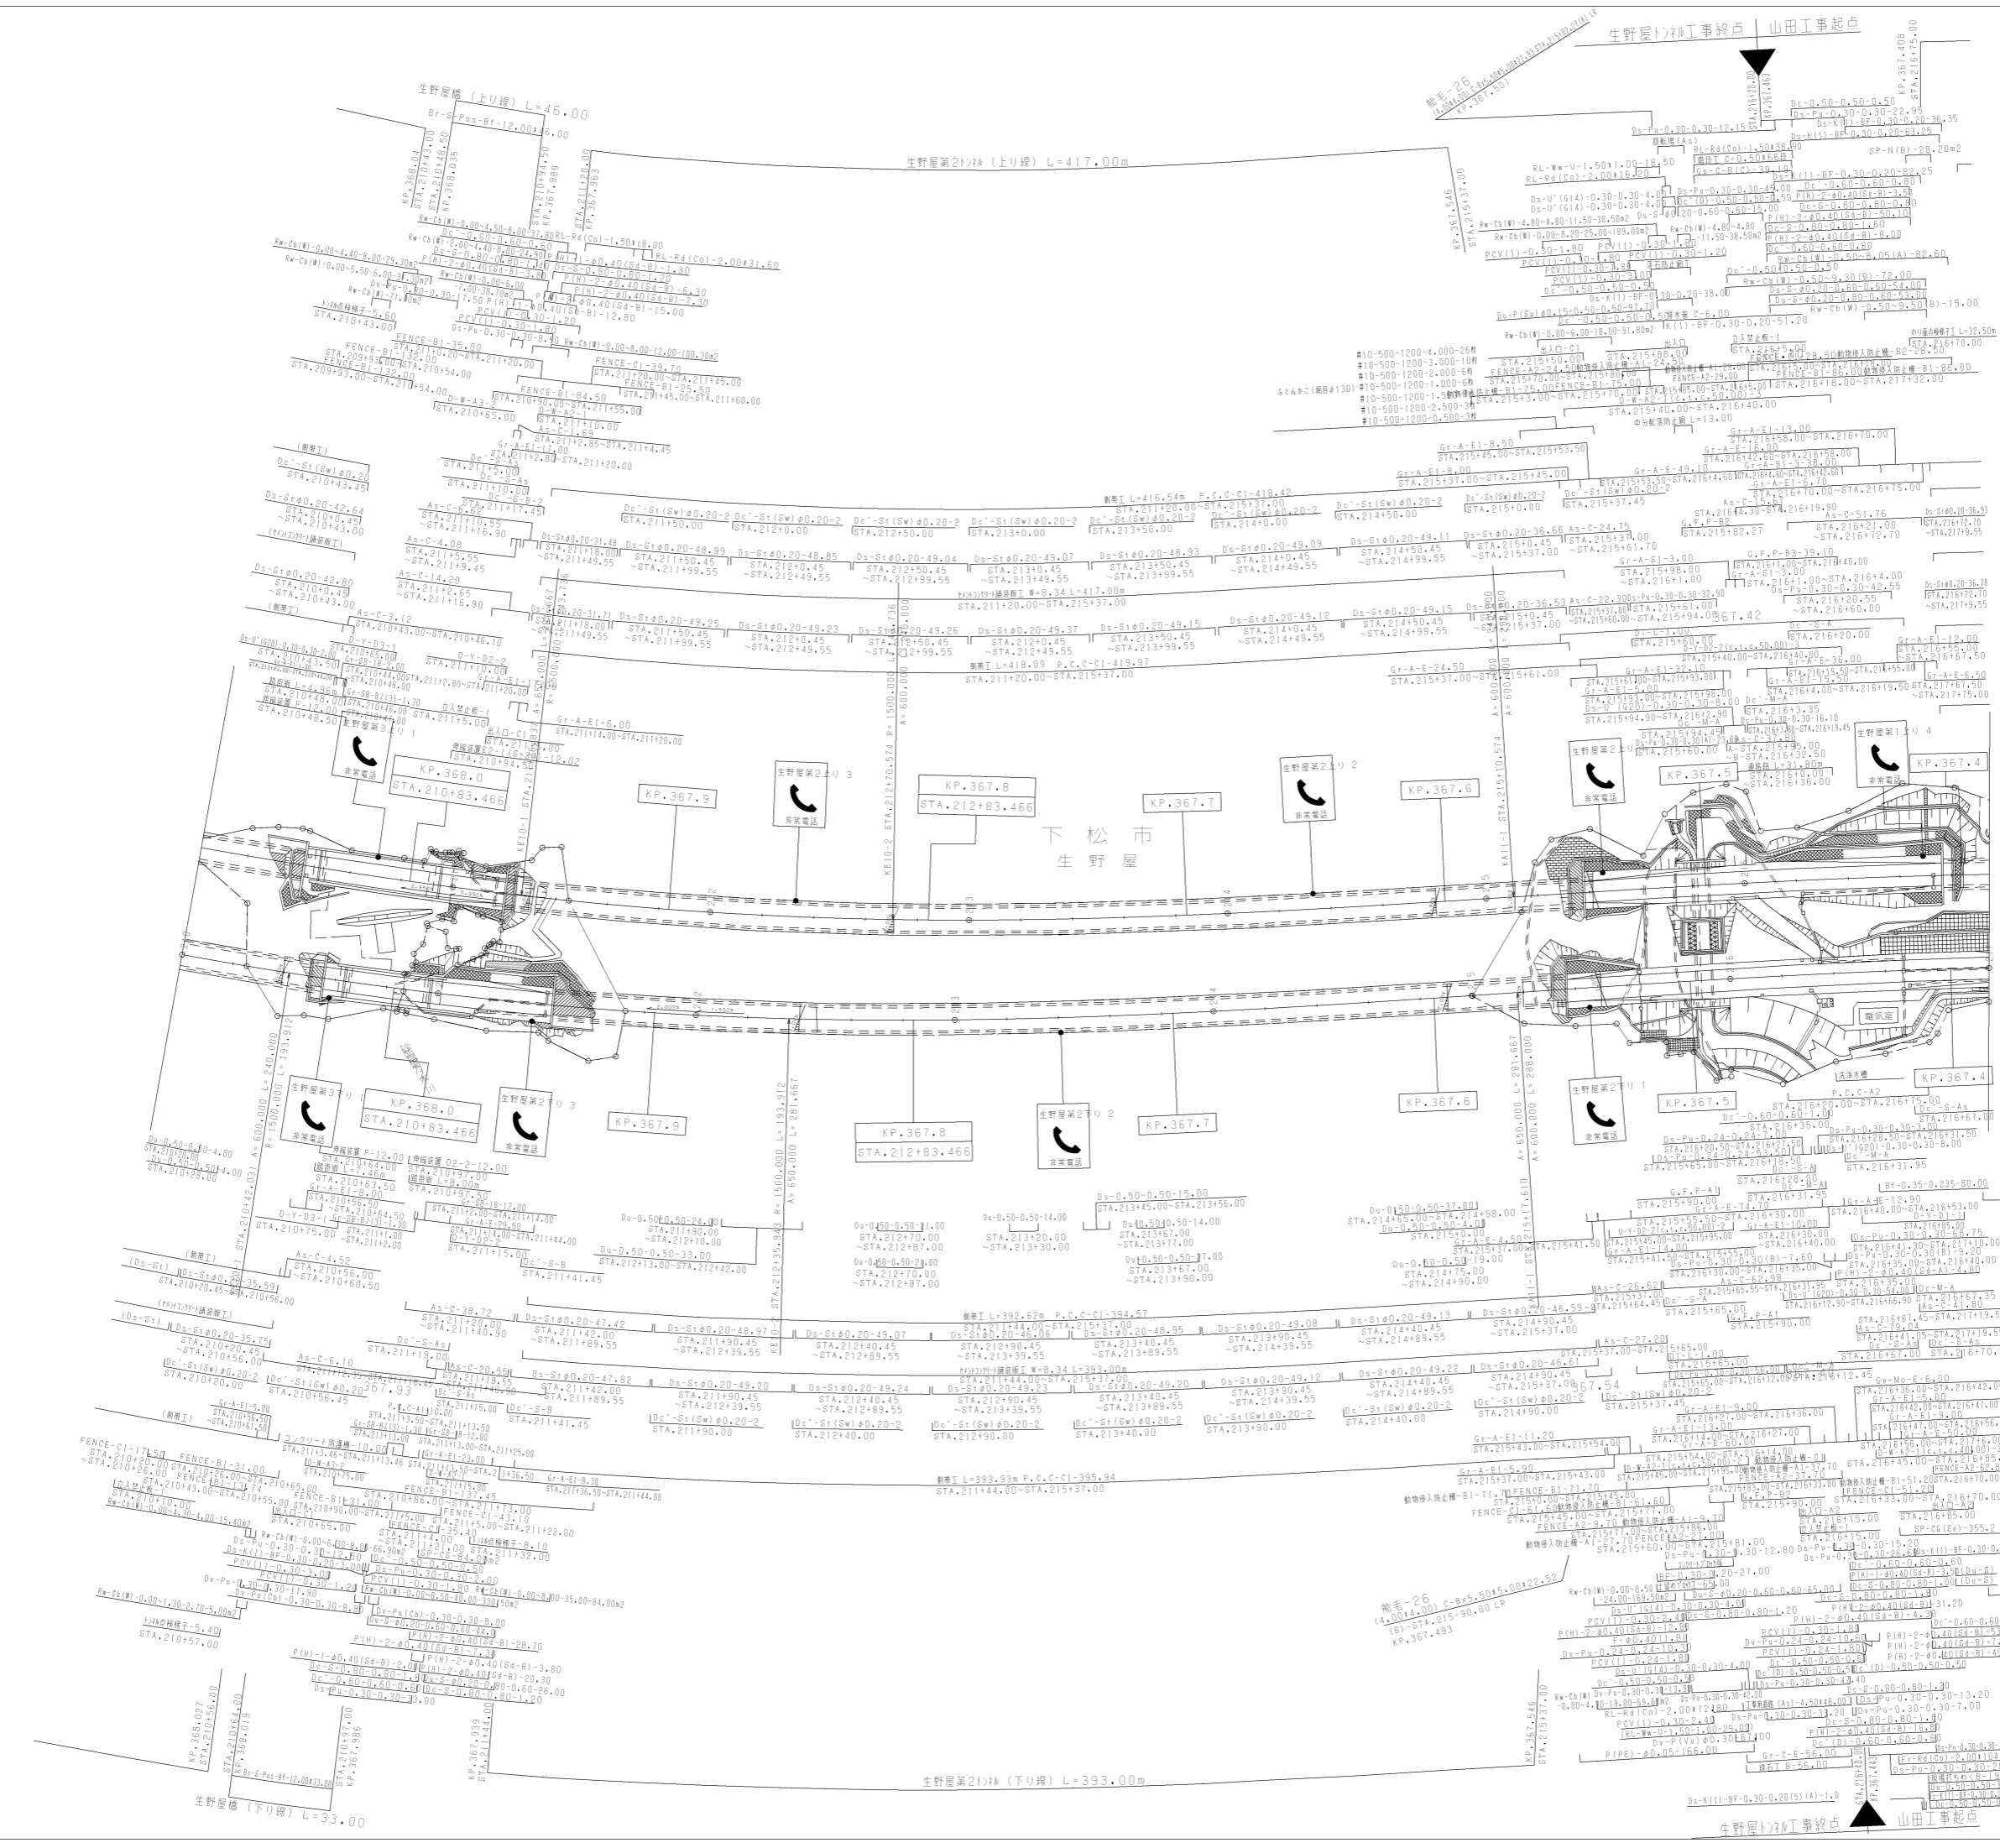


調整年月	適用
第9回 2016年3月	
第10回 2018年3月	
第10回 2021年03月	

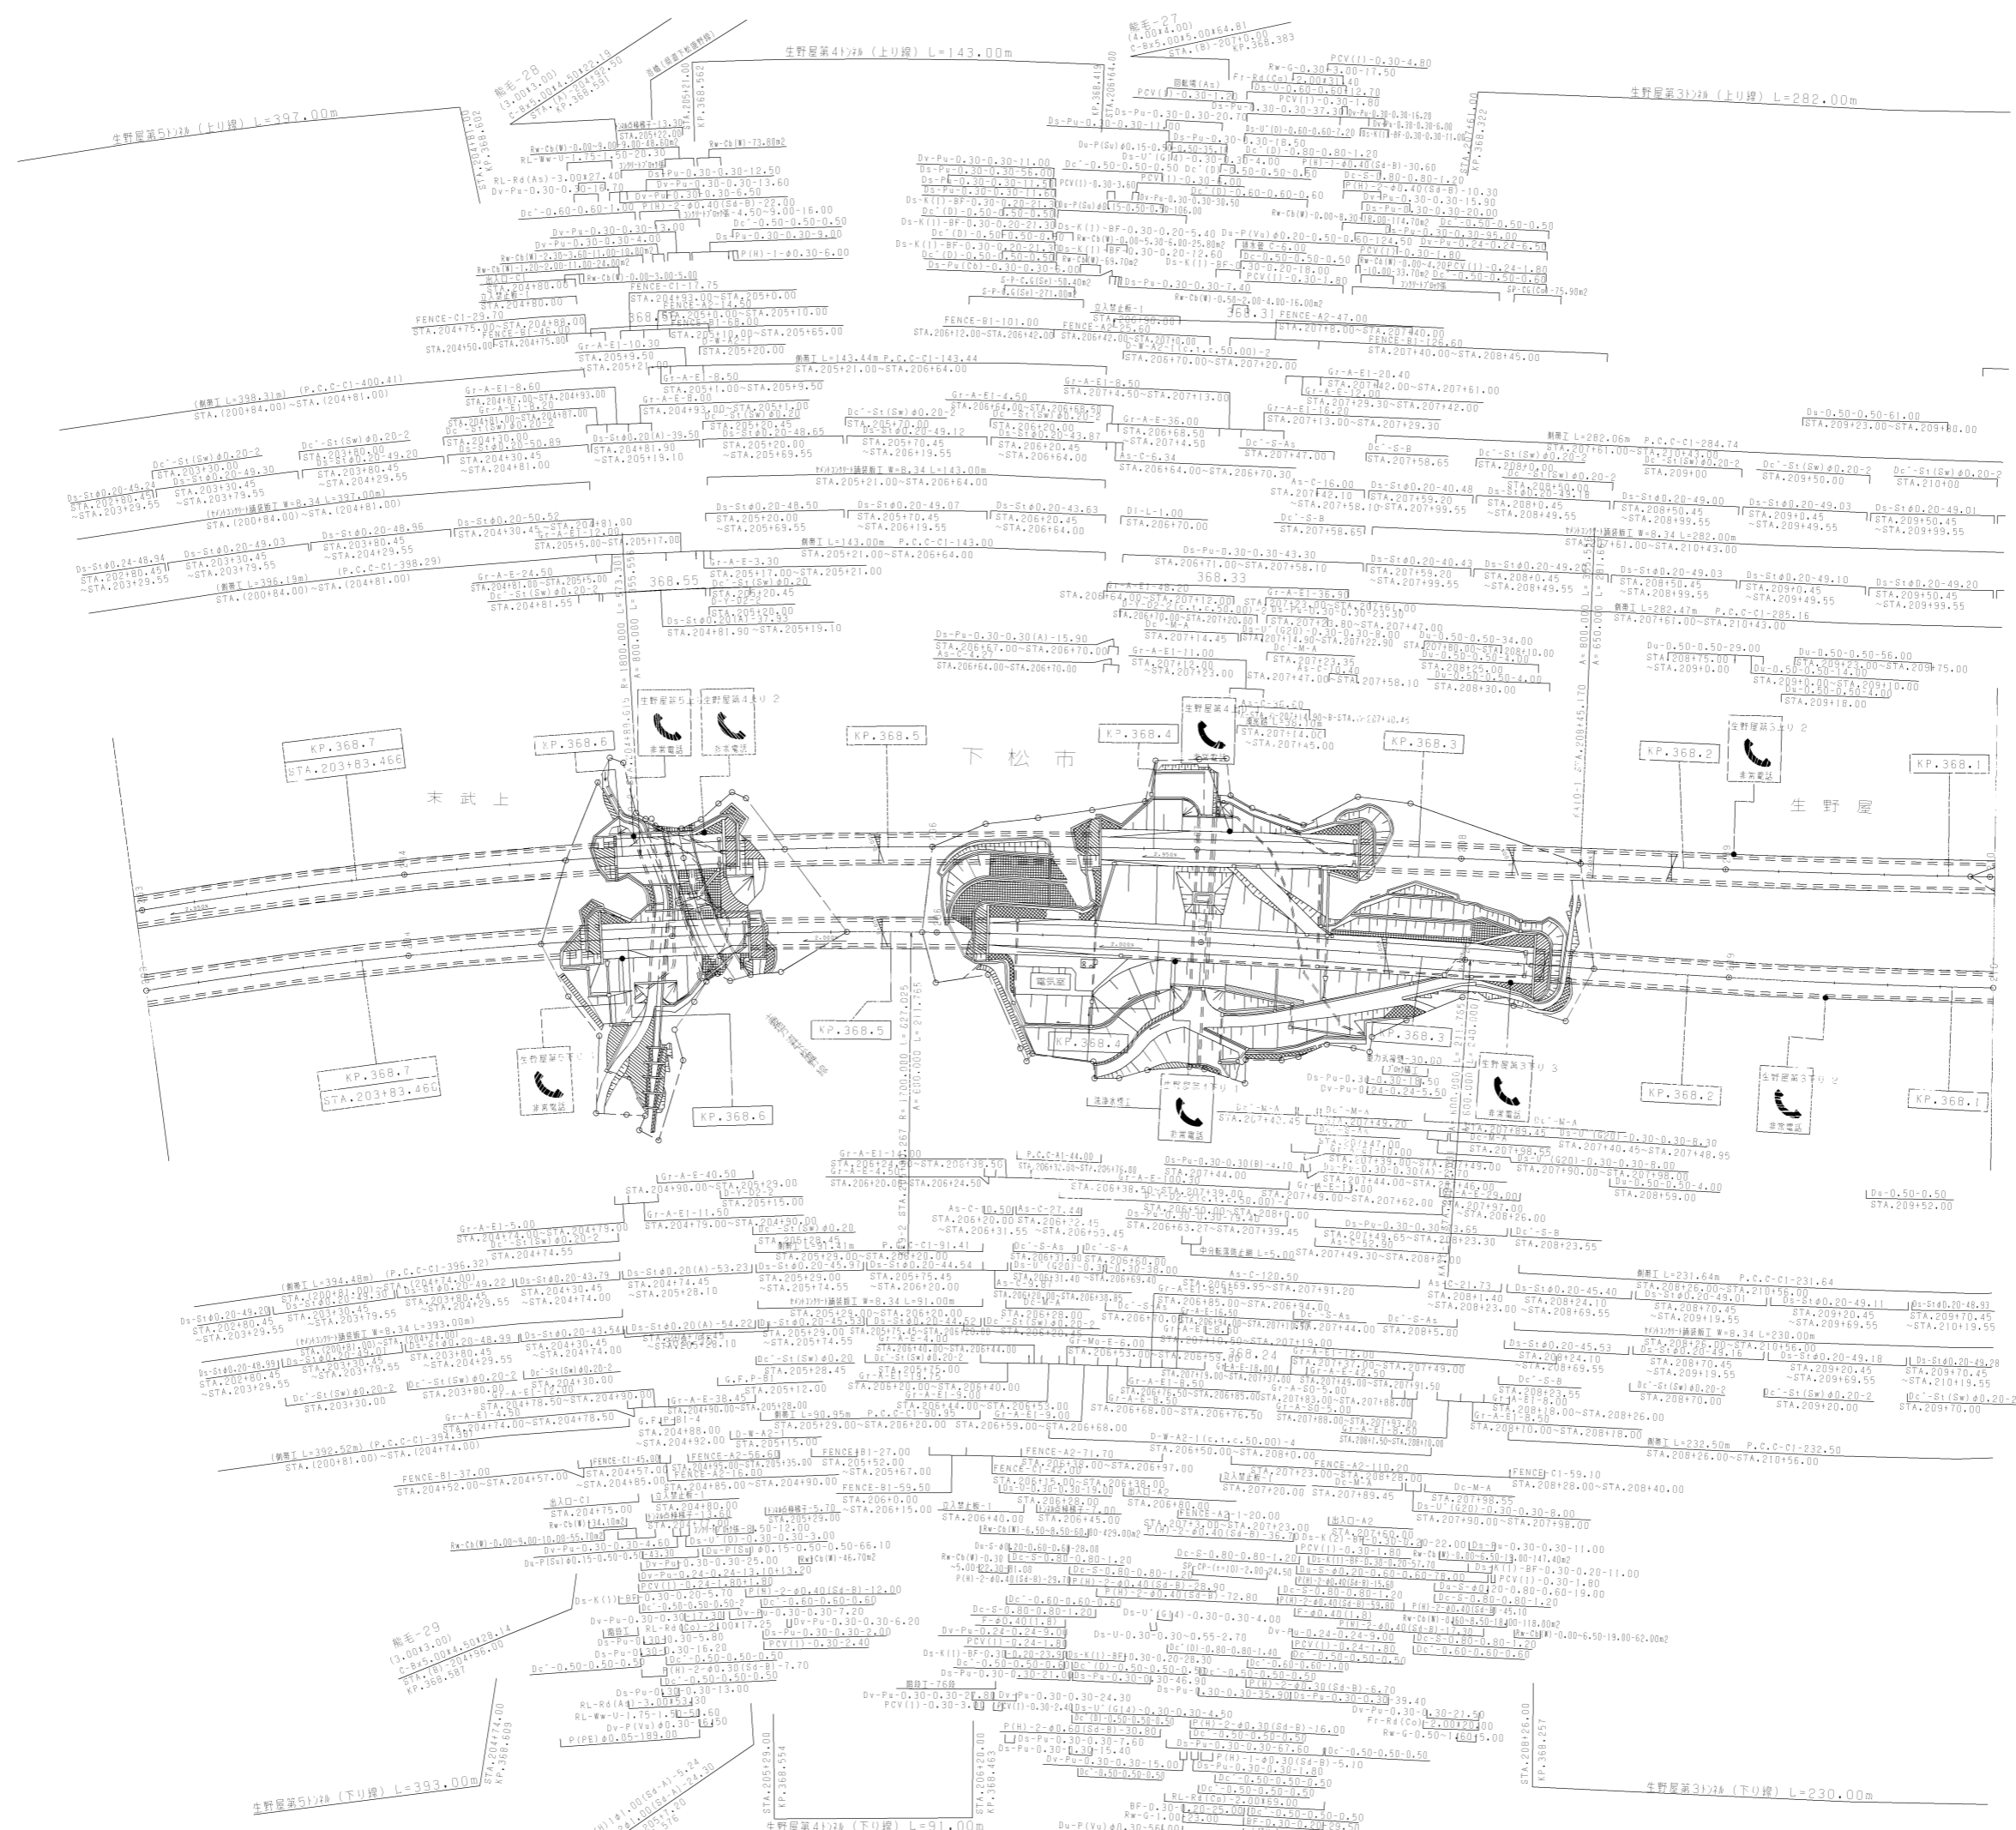

調整年月	適用
第4回 2011年3月	
第5回 2012年3月	
第6回 2016年3月	


山陽自動車道吹田山口線 山陽自動車道(能毛~徳山東)		
工種	管理用平面図	
名称	KP.368.783 ~ KP.368.083 STA.203+00 ~ STA.210+00	縮尺 1/1000
		13 19

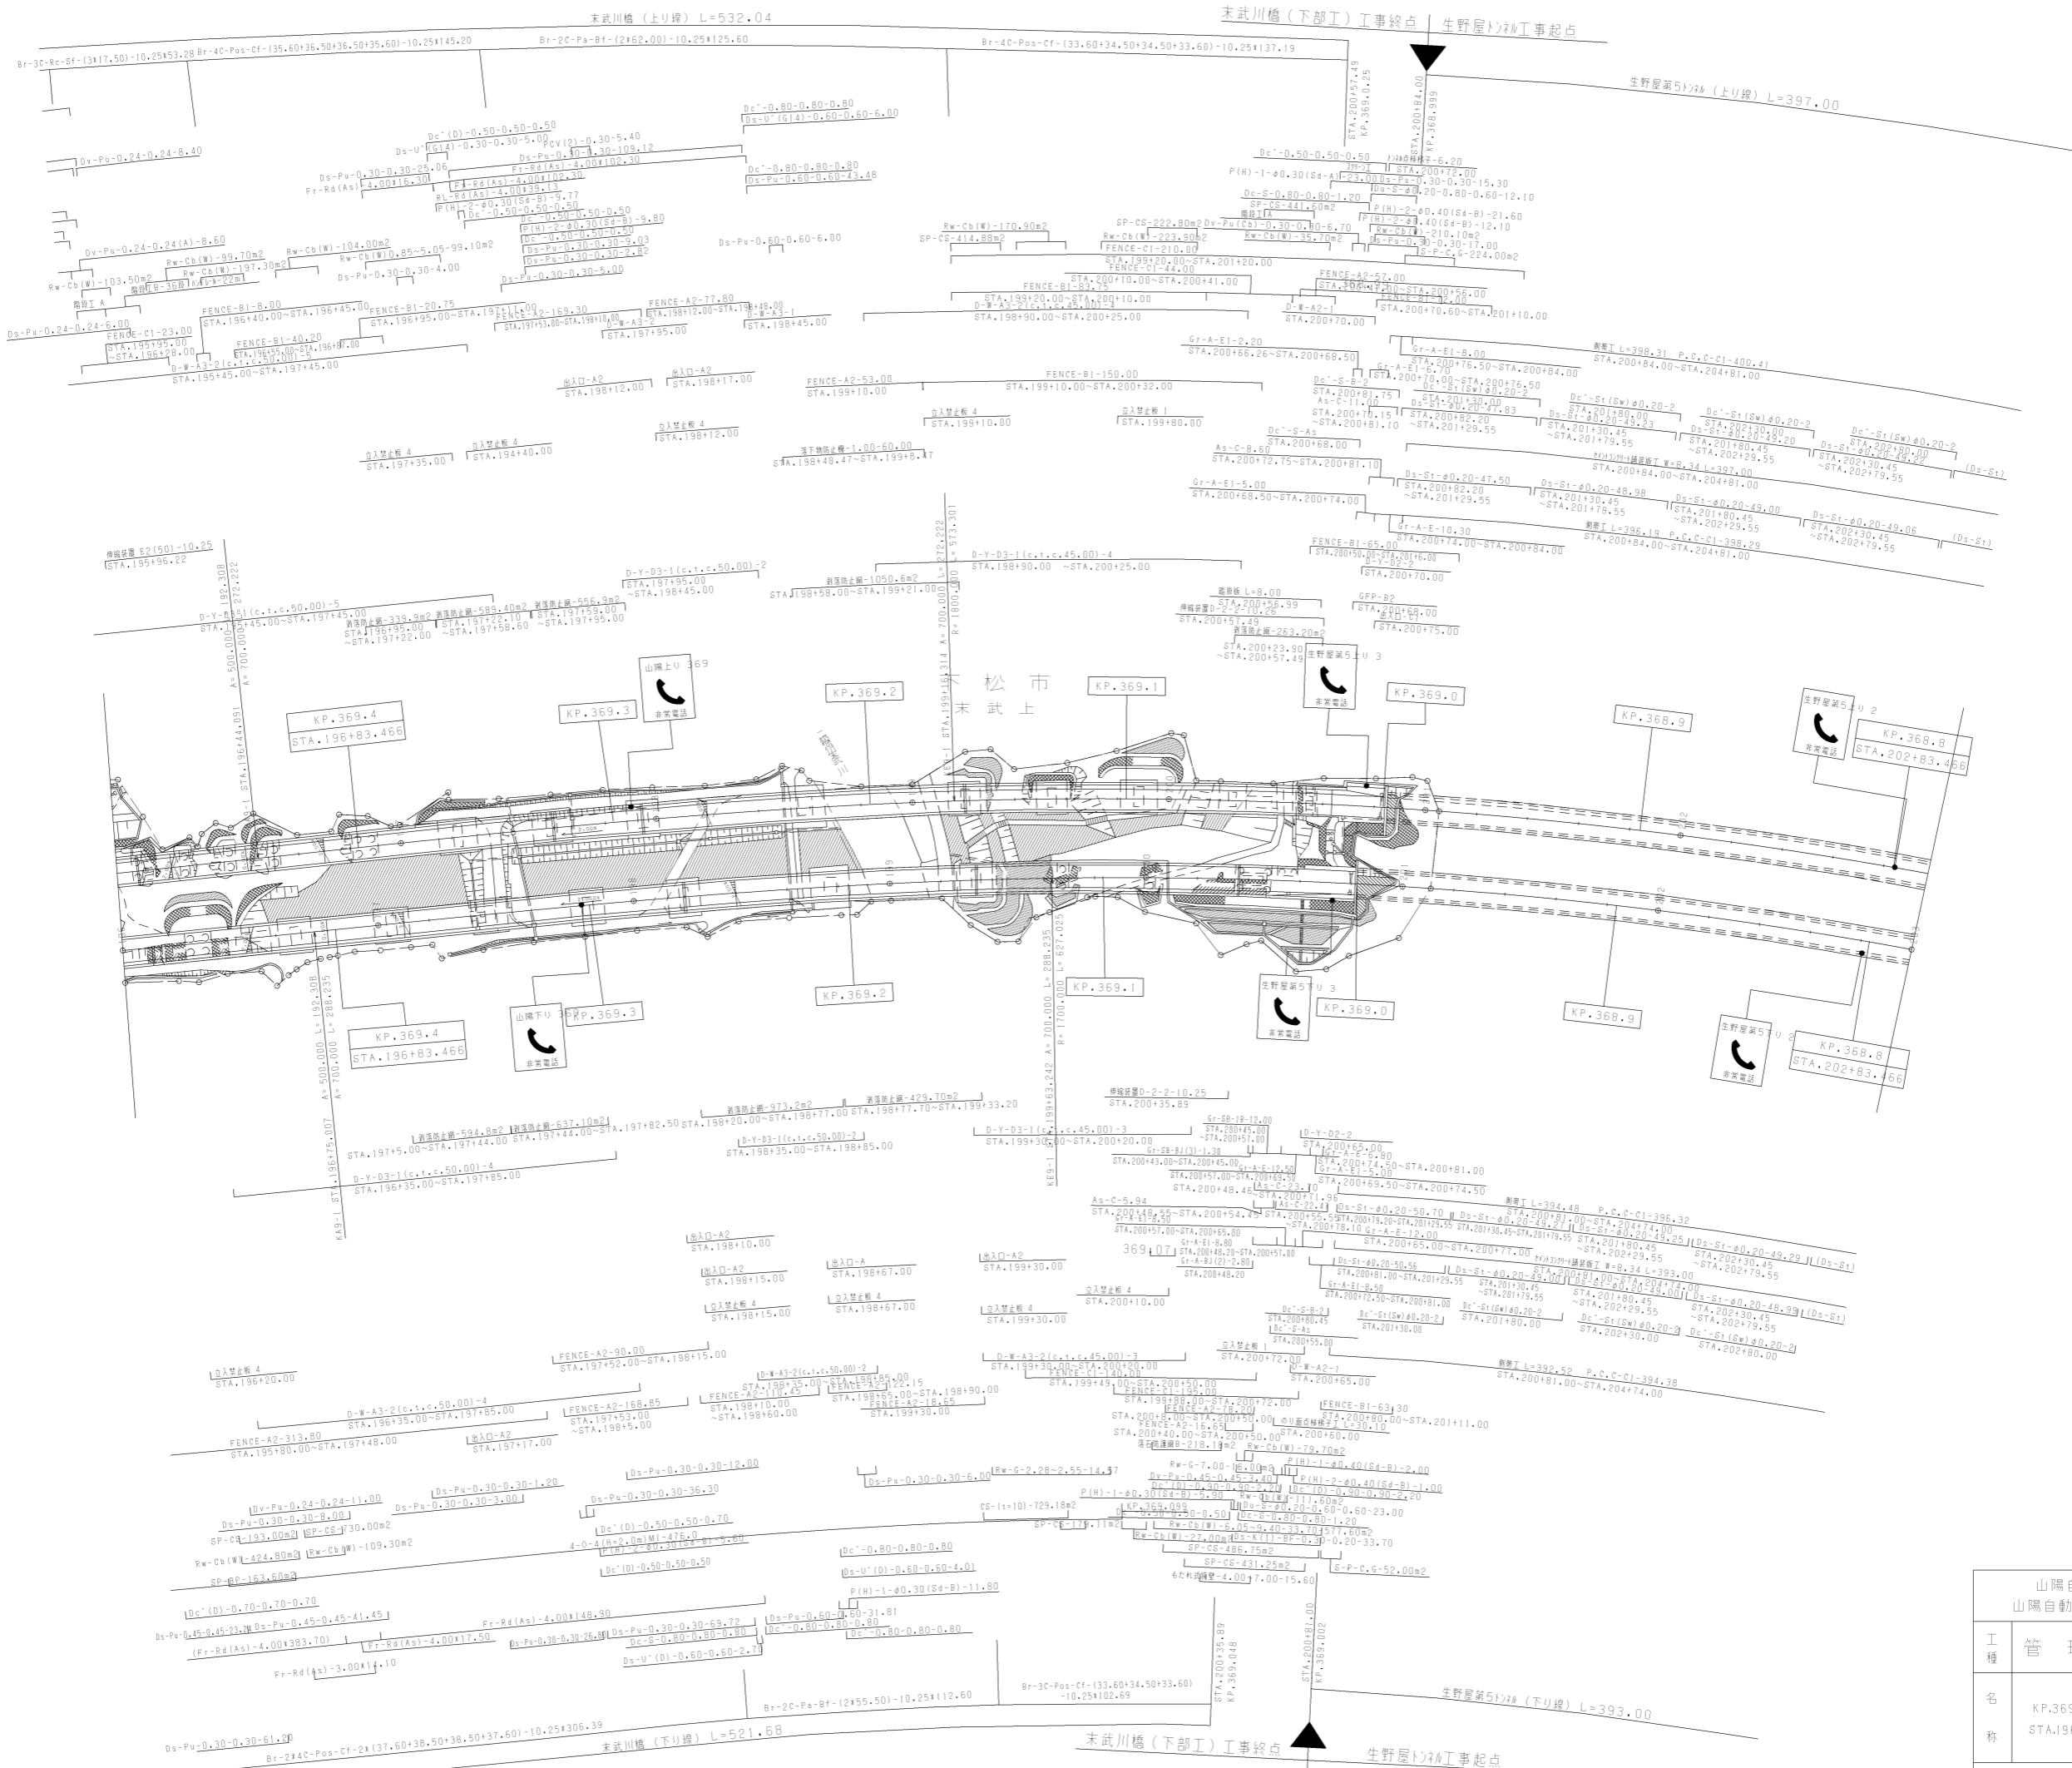

調整年月	適用
第6回 2018年3月	
第9回 2020年03月	
第10回 2021年03月	

山陽自動車道吹田山口線 山陽自動車道(能毛~徳山東)		
工種	管理用平面図	
名称	KP.369.483 ~ KP.368.783 STA.196+00 ~ STA.203+00	縮尺 1/1000
		14 19

山陽自動車道吹田山口線 山陽自動車道(熊毛~徳山東)			
工種	管理用平面図		
名称	KP.370.183 ~ KP.369.483 STA.189+00 ~ STA.196+00	縮尺	1/1000
西日本高速道路(株)中国支社		調整年月	適用
		第6回 2014年3月	
		第7回 2015年3月	
		第8回 2021年03月	

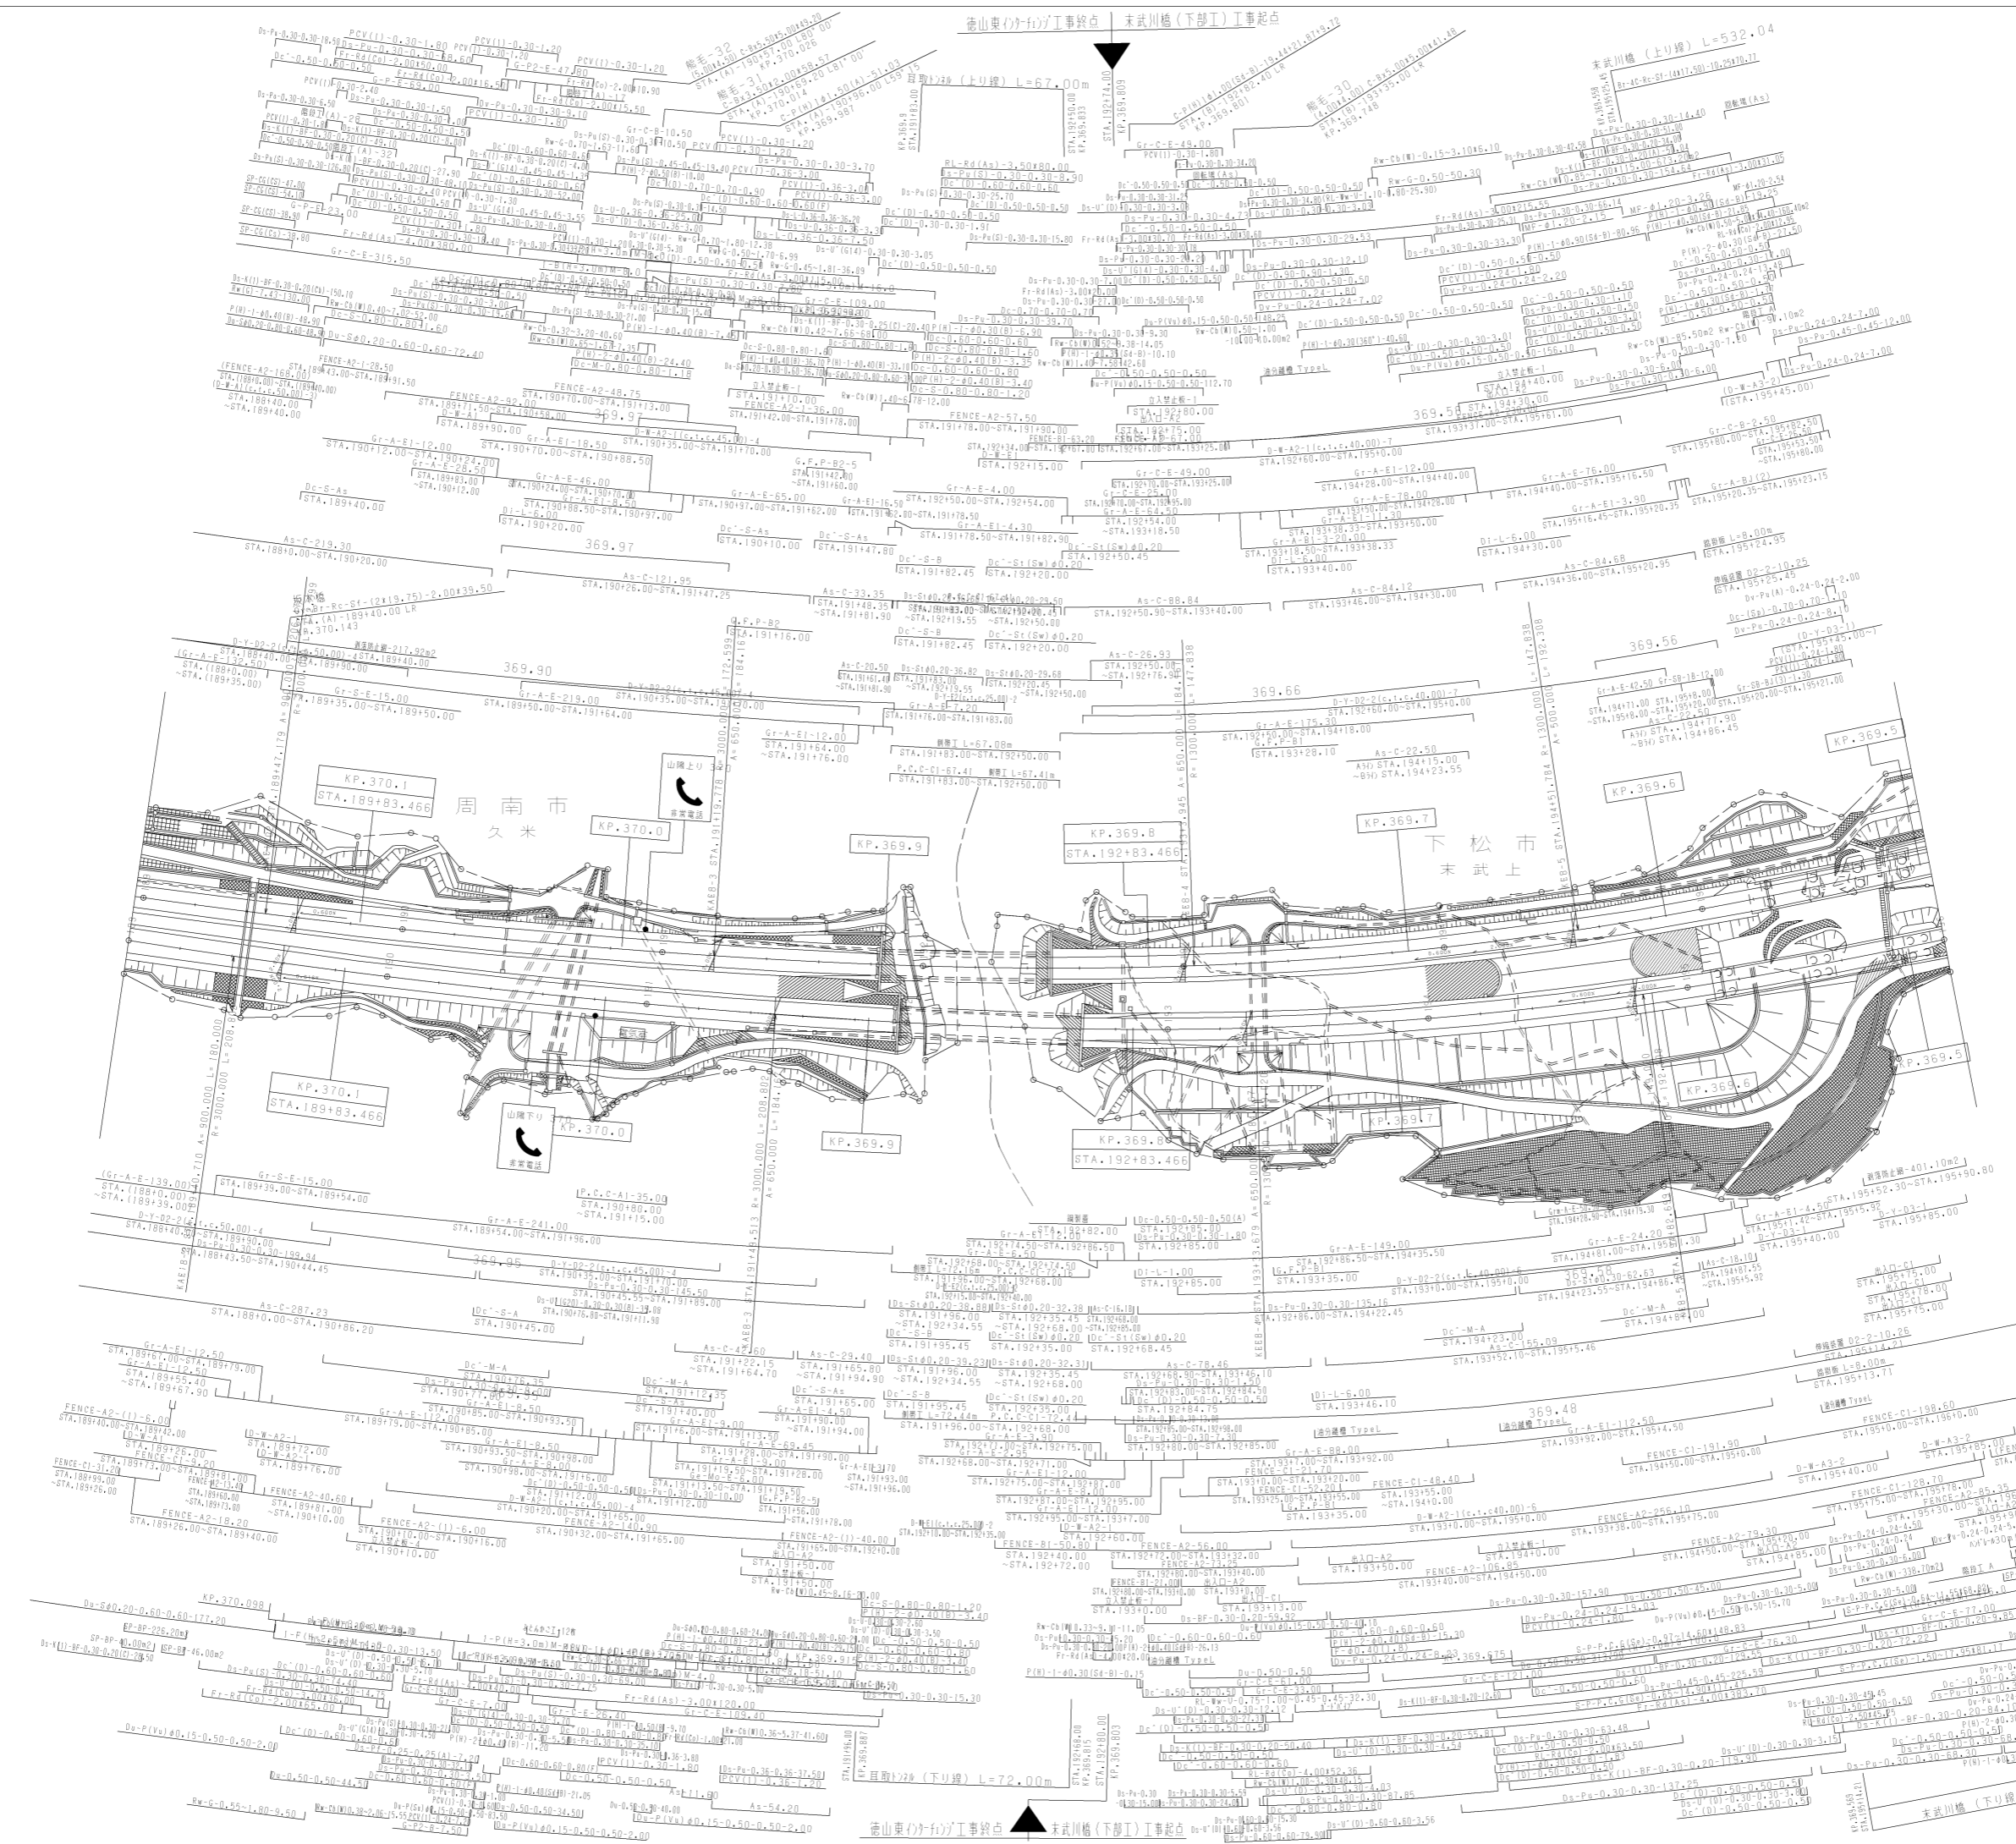


調整年月	適用
第6回 2014年3月	
第7回 2015年3月	
第8回 2021年03月	

BP STA. 1470.820 R=∞ L= 88.281
BC STA. 1818.101 R=∞ L= 88.281
R=1200.000 L= 73.457
PCC STA. 2218.568 R=1200.000 L= 73.457
R=4000.000 L= 354.469

城ヶ丘

国道2号線

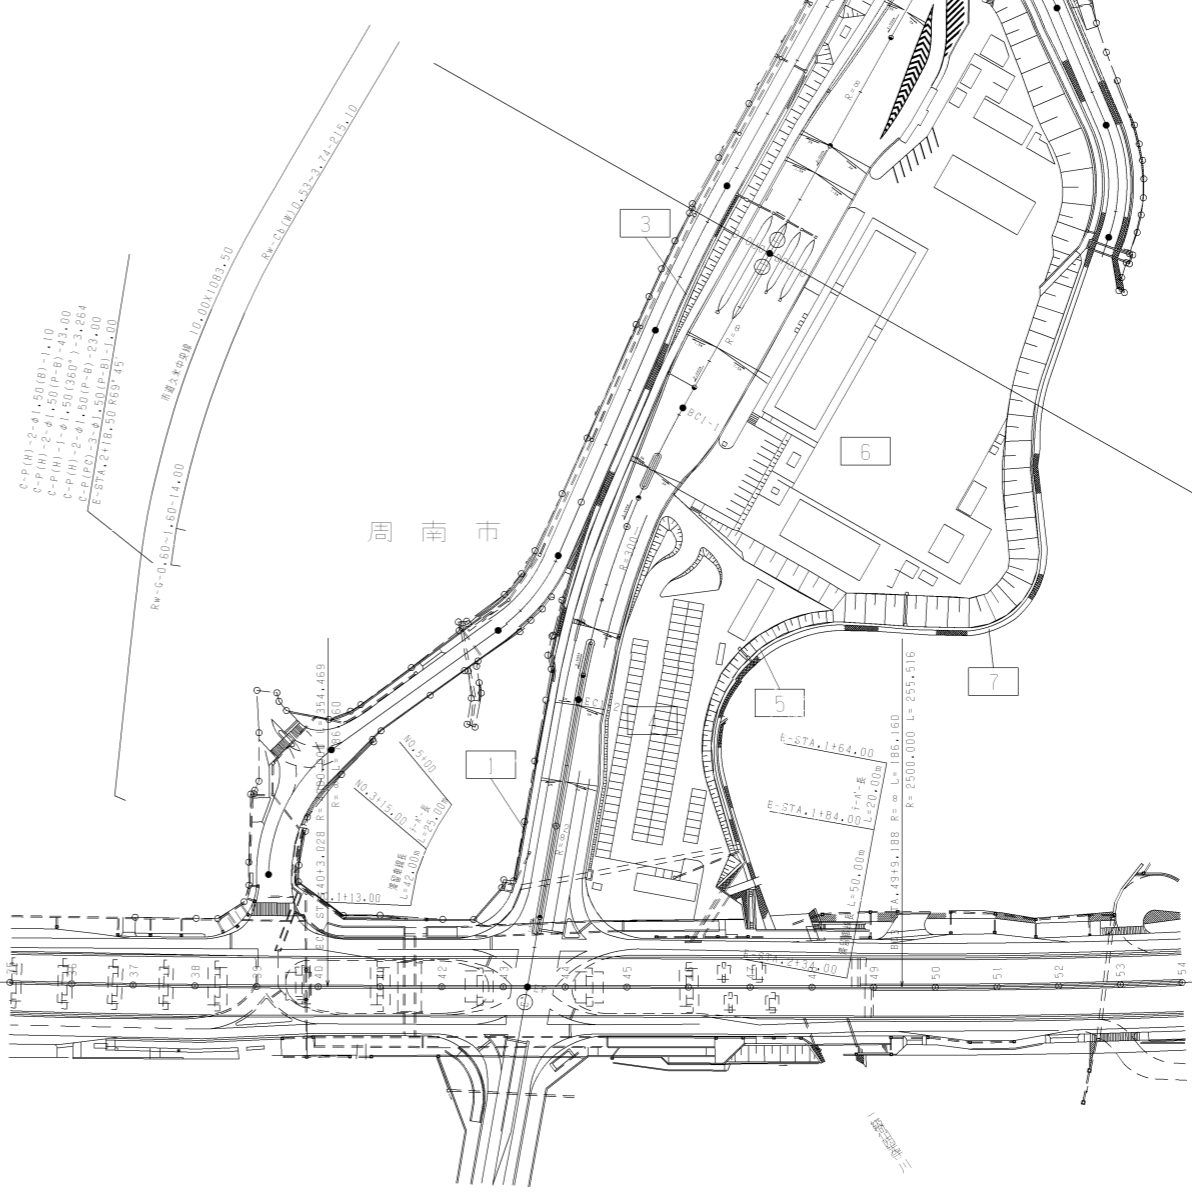


周南市

久米


城ヶ丘

国道2号線

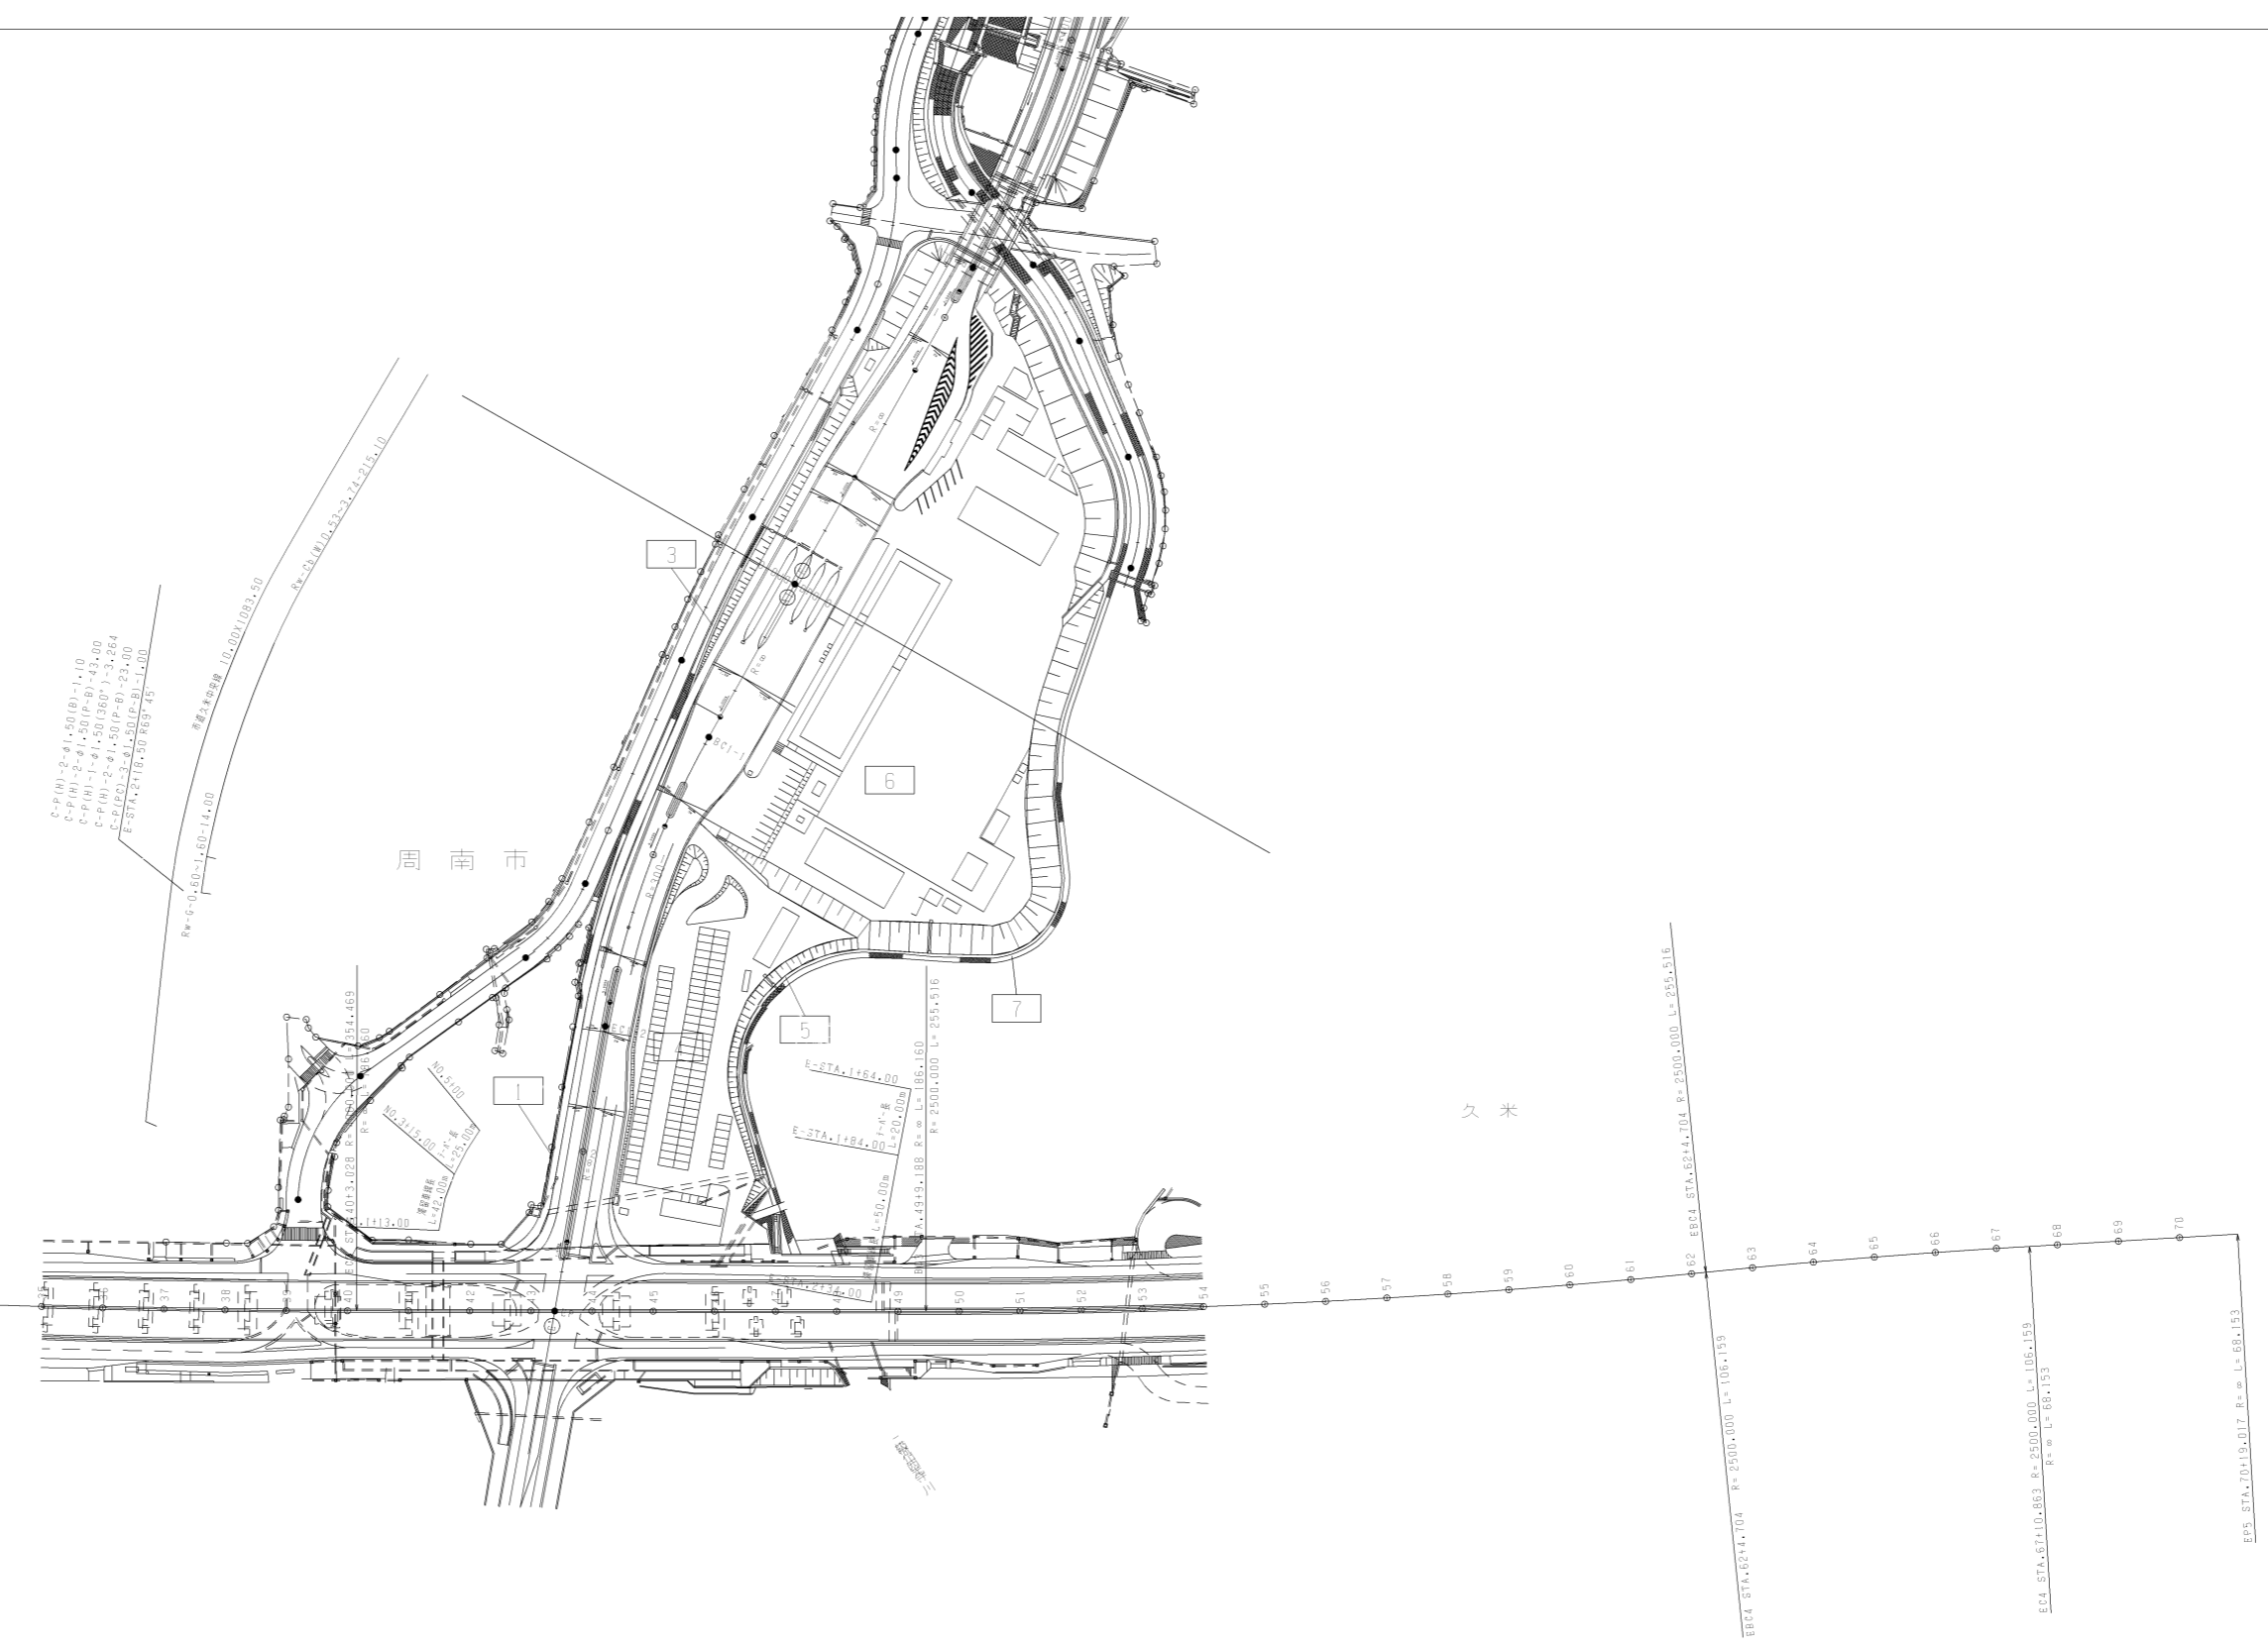

調整年月	適用
第1回 2006年3月	


山陽自動車道吹田山口線 山陽自動車道（熊毛～徳山東）			
工種	管理用平面図		
名称	徳山東(右)方 取付部(1)	縮尺 1/1000	18 19
西日本高速道路(株)中国支社			

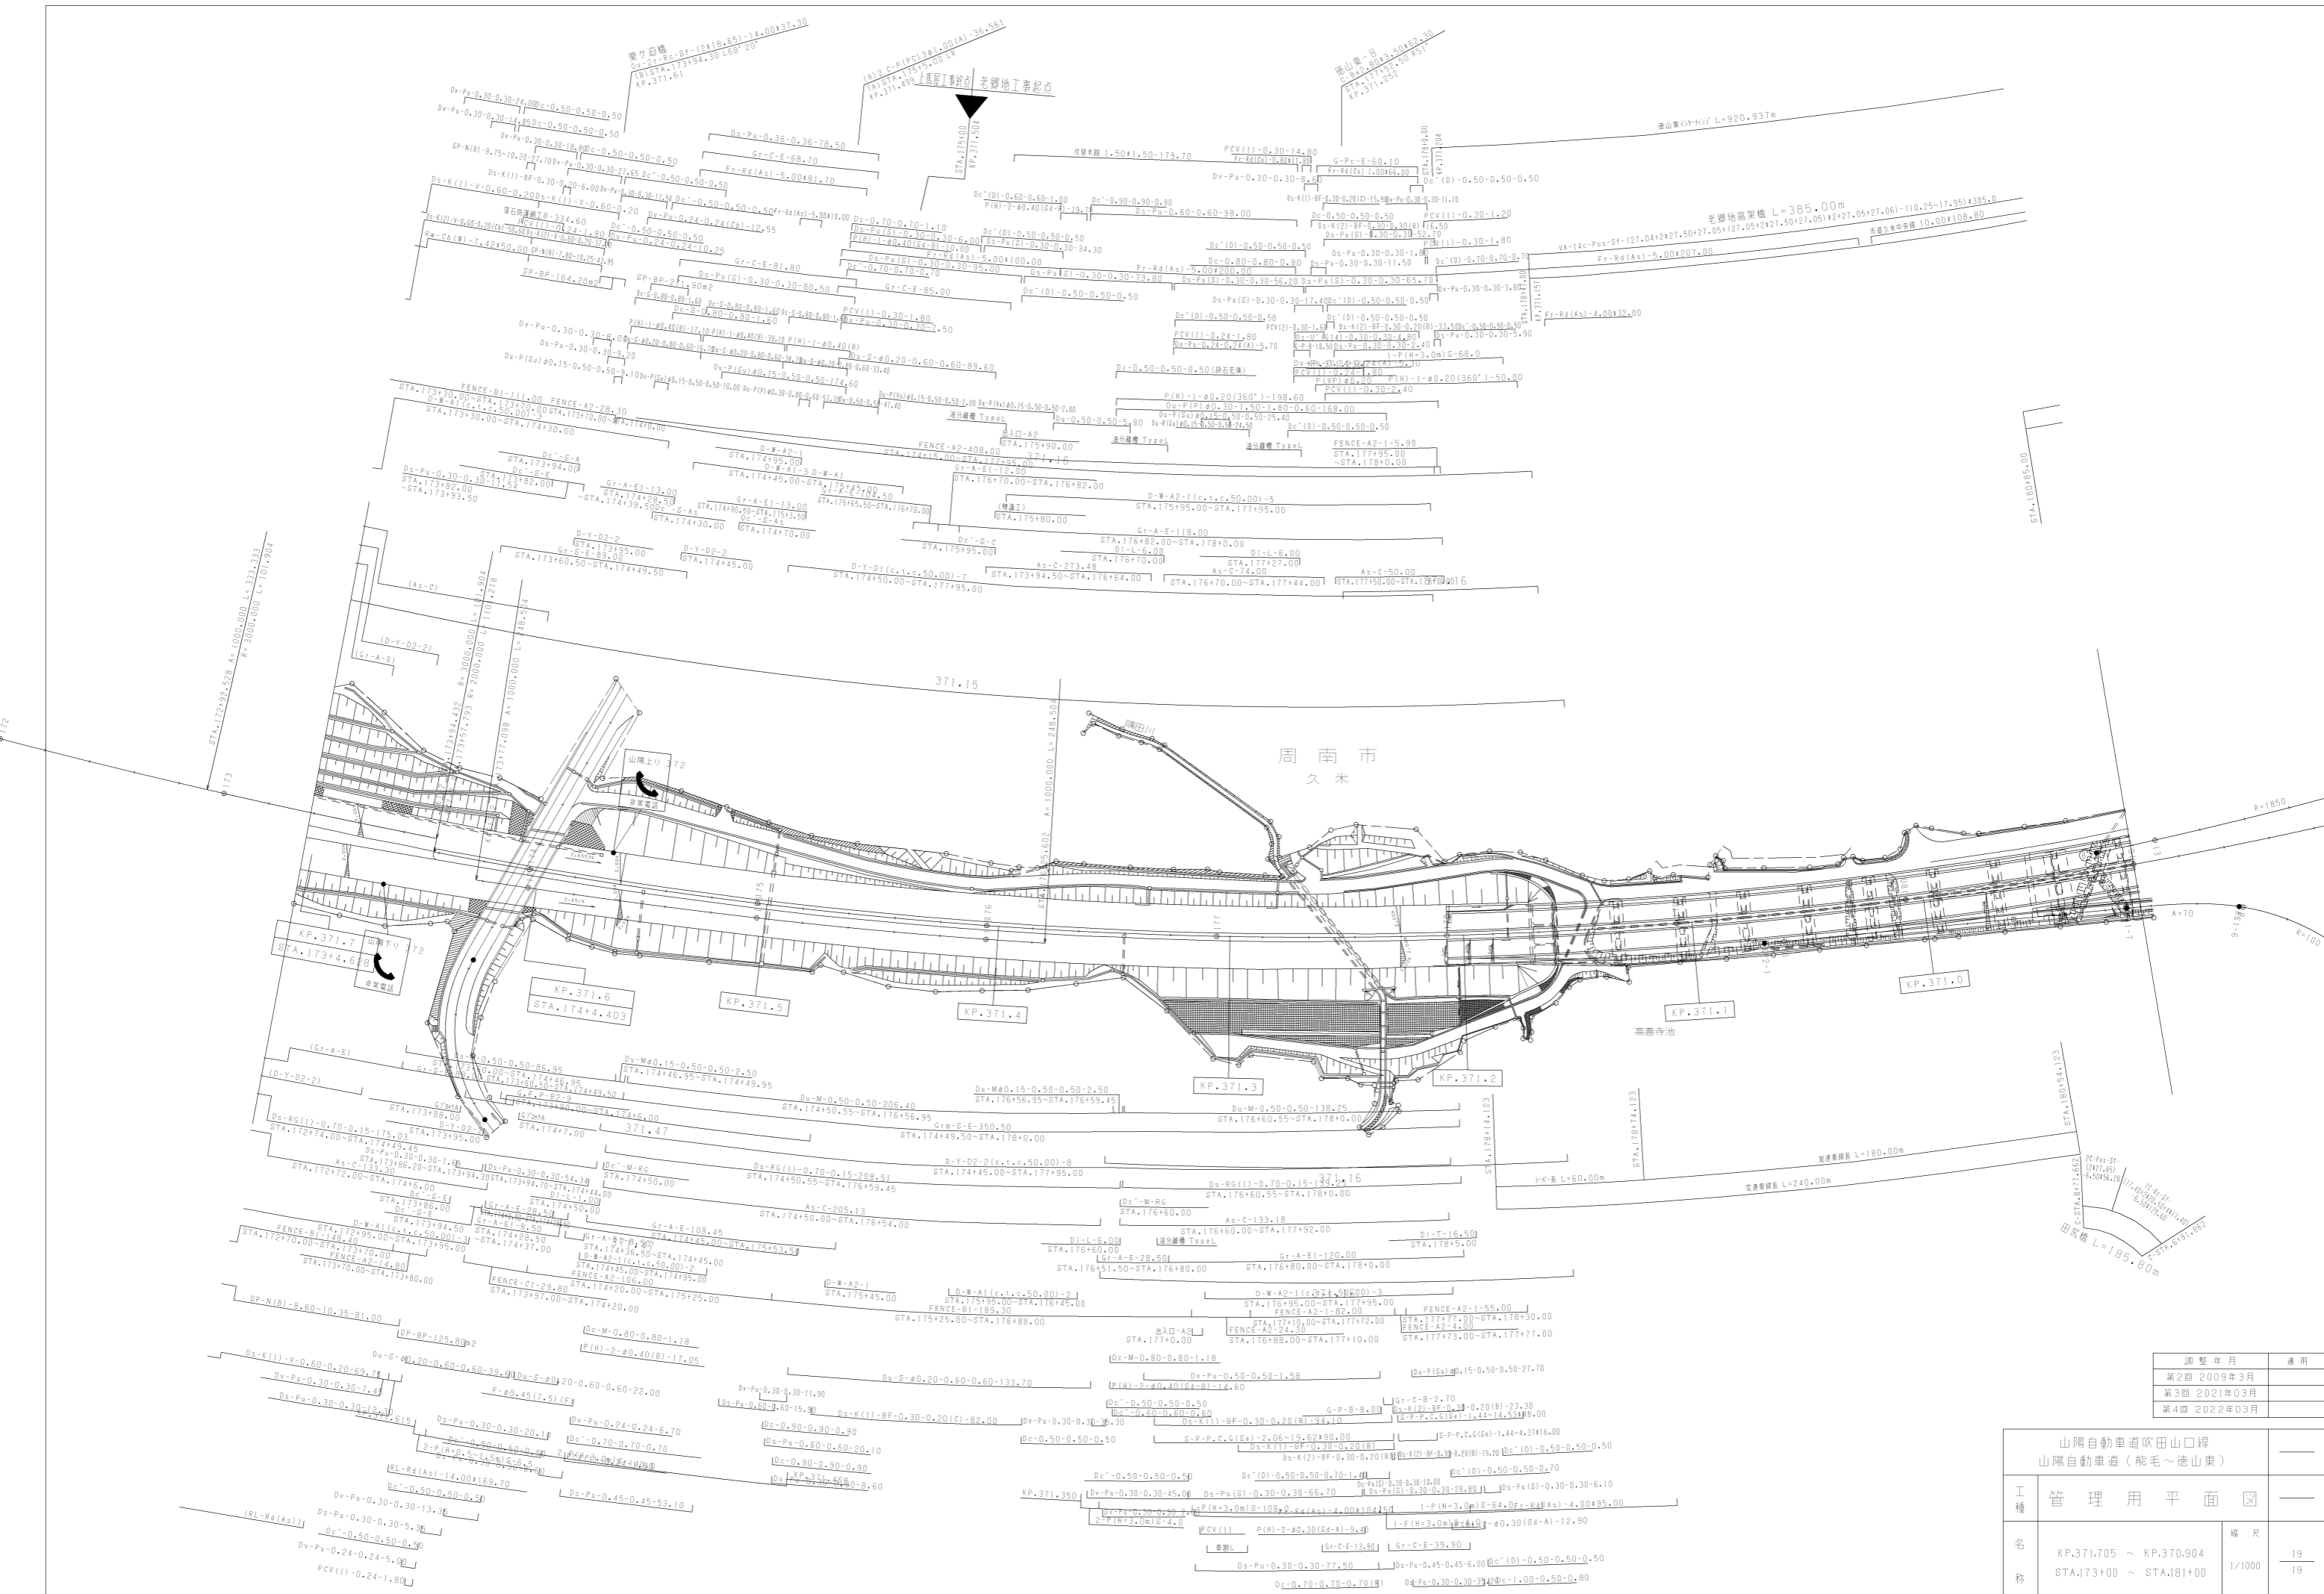

調整年月	適用
第2回 2009年3月	
第3回 2021年03月	
第4回 2022年03月	

山陽自動車道吹田山口線		
山陽自動車道(熊毛~徳山東)		
工種	管理用平面図	
名称	KP.371.705 ~ KP.370.904 STA.173+00 ~ STA.181+00	縮尺 1/1000
		19 19

西日本高速道路(株)中国支社

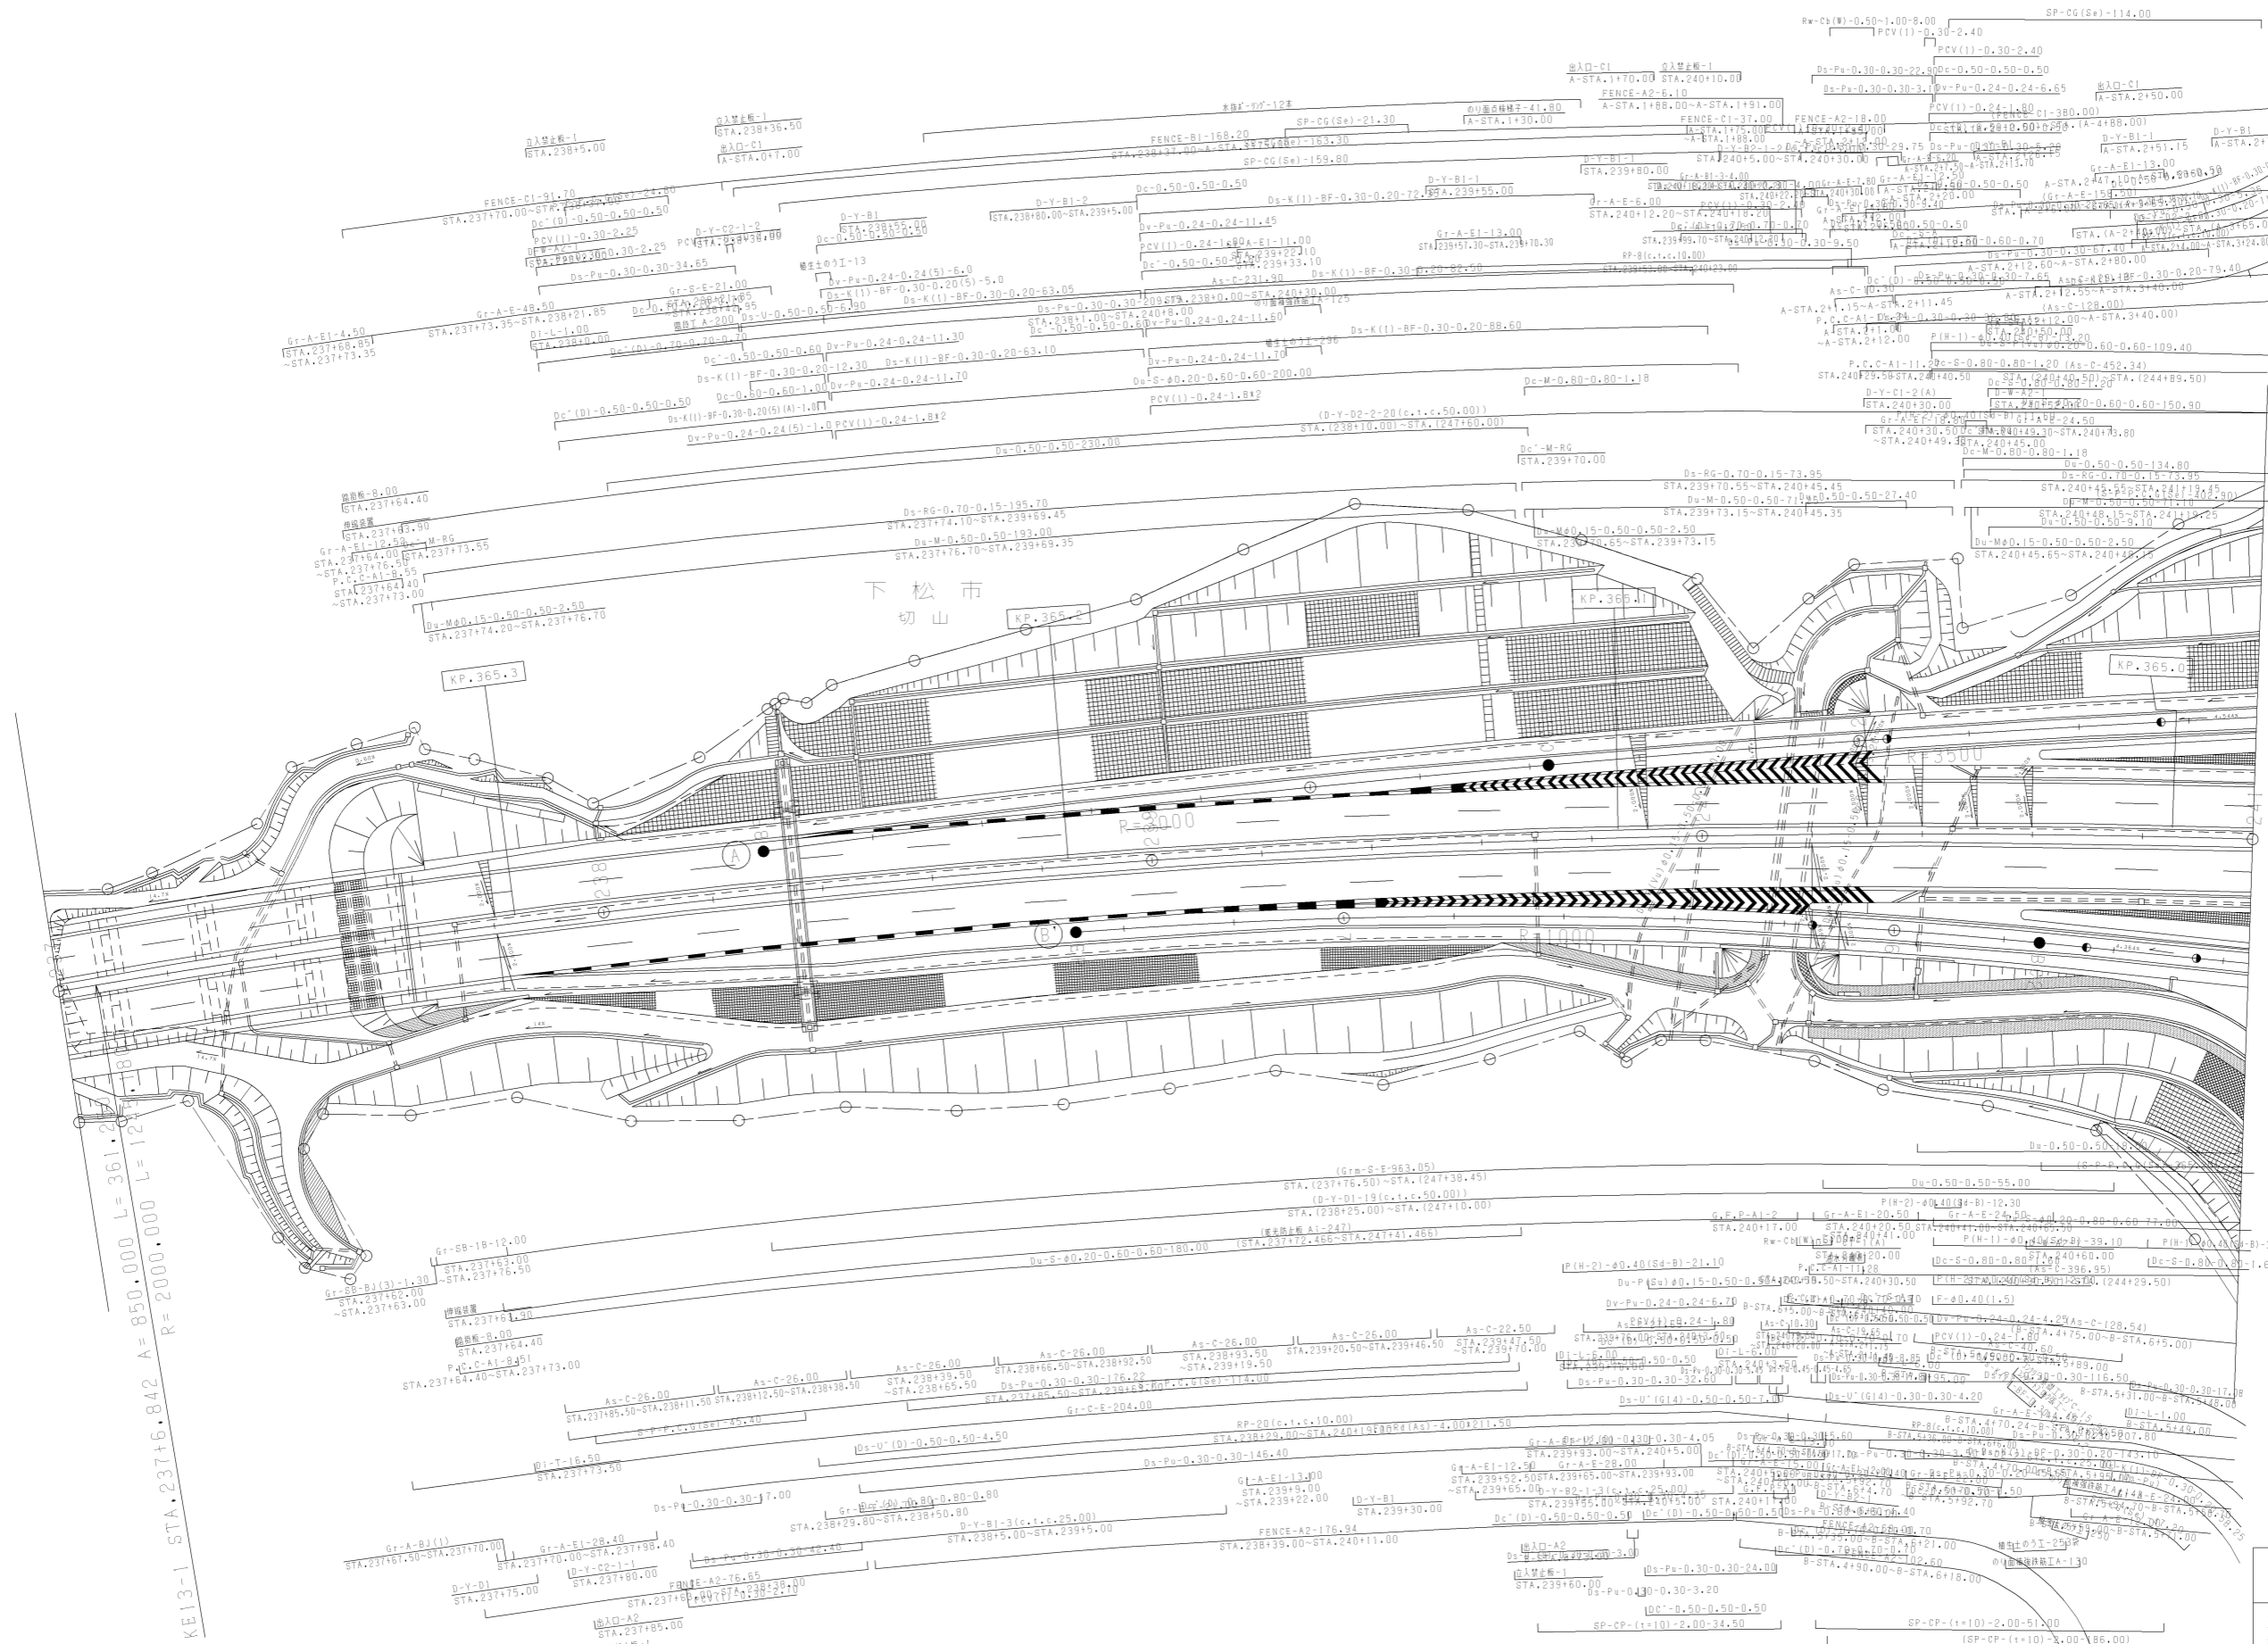

KE13-1 STA.237+6.842 A = 850.000 L = 361.2
 R = 2000.000 L = 121.8

調整年月	適用
第6回 2015年3月	
第7回 2016年3月	
第8回 2020年03月	

山陽自動車道吹田山口線 山陽自動車道(熊毛~徳山東)		
工種	管理用平面図	
名称	下松市切山(1)	縮尺 1/500
		1/9
西日本高速道路(株)中国支社		

山陽自動車道 第一表

Table with 4 columns: Stationing (e.g., A320, A321), X-coordinate, Y-coordinate, and Elevation (e.g., 22955.056, 22954.365).

山陽自動車道 第二表

Table with 4 columns: Stationing (e.g., K0156, K0157), X-coordinate, Y-coordinate, and Elevation (e.g., 217408.246, 22892.383).





山田工事終点 切山工事起点

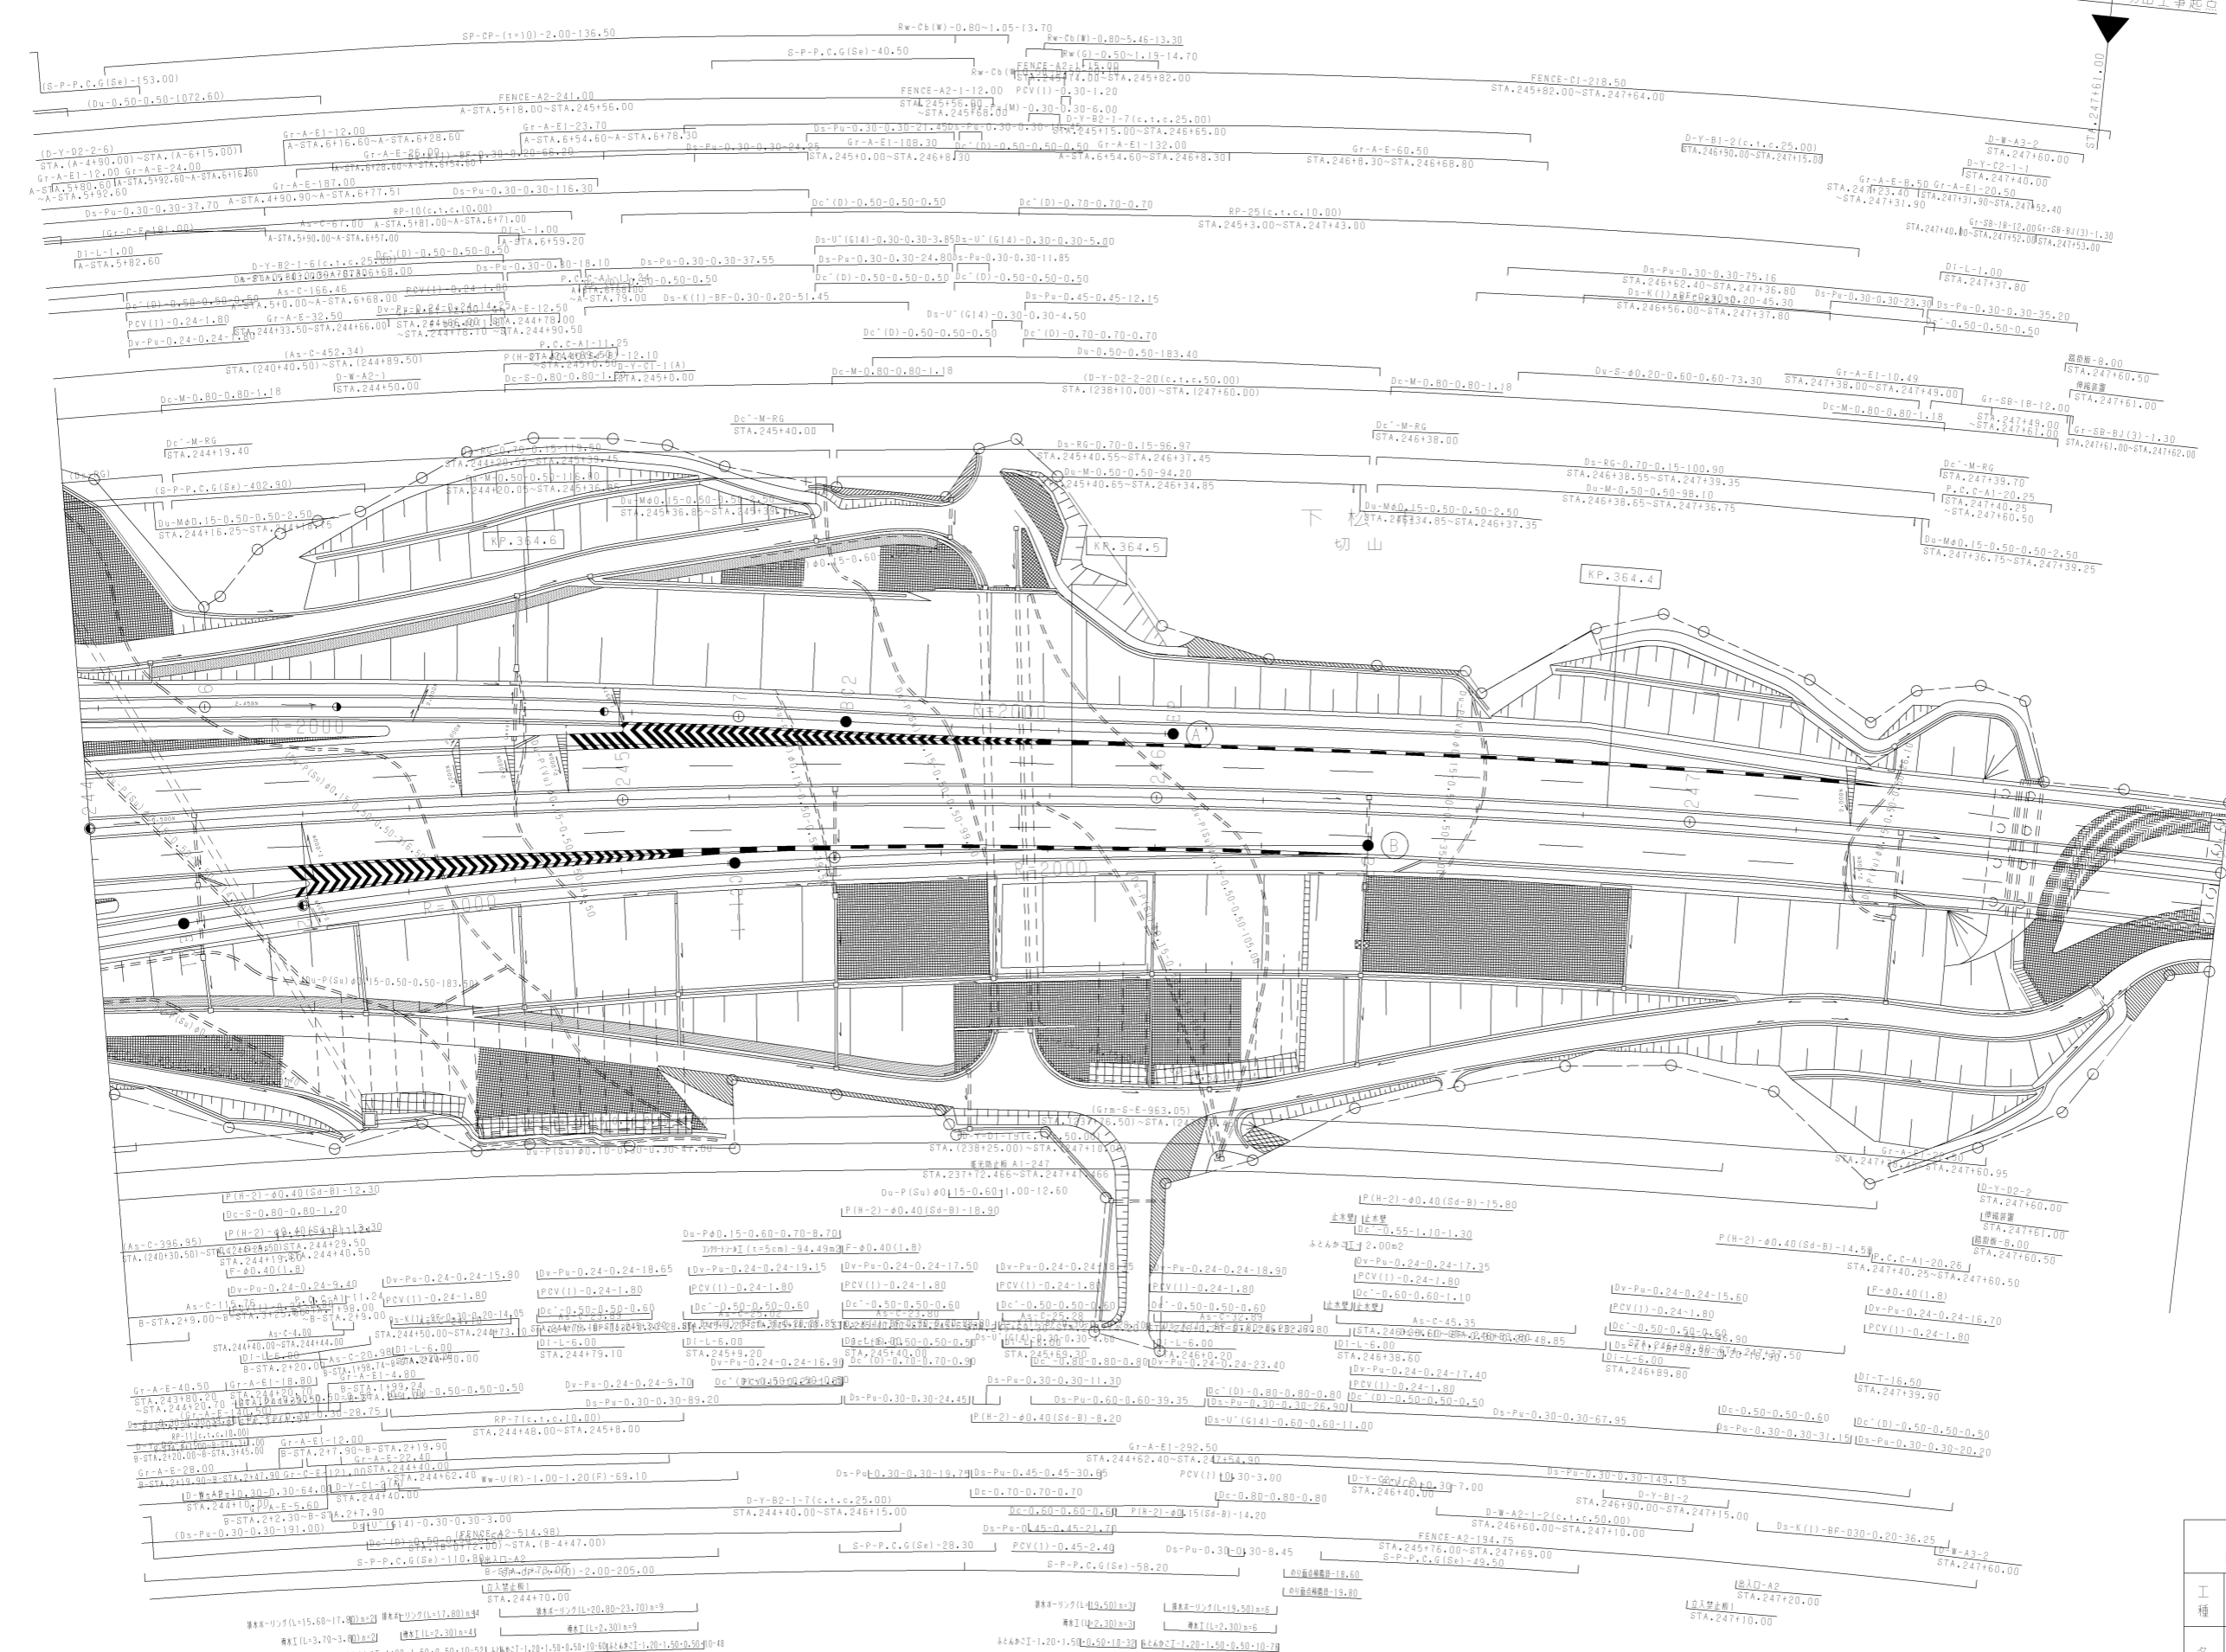



調整年月		適用
第9回	2020年03月	
第10回	2021年03月	
第11回	2023年02月	

山陽自動車道吹田山口線		
山陽自動車道(能毛~徳山東)		
工種	管理用平面図	
名称	下松サビリ7 (3)	縮尺 1/500
		3 9

西日本高速道路(株)中国支社


調整年月	適用
第4回 2012年3月	
第5回 2015年3月	
第6回 2021年03月	

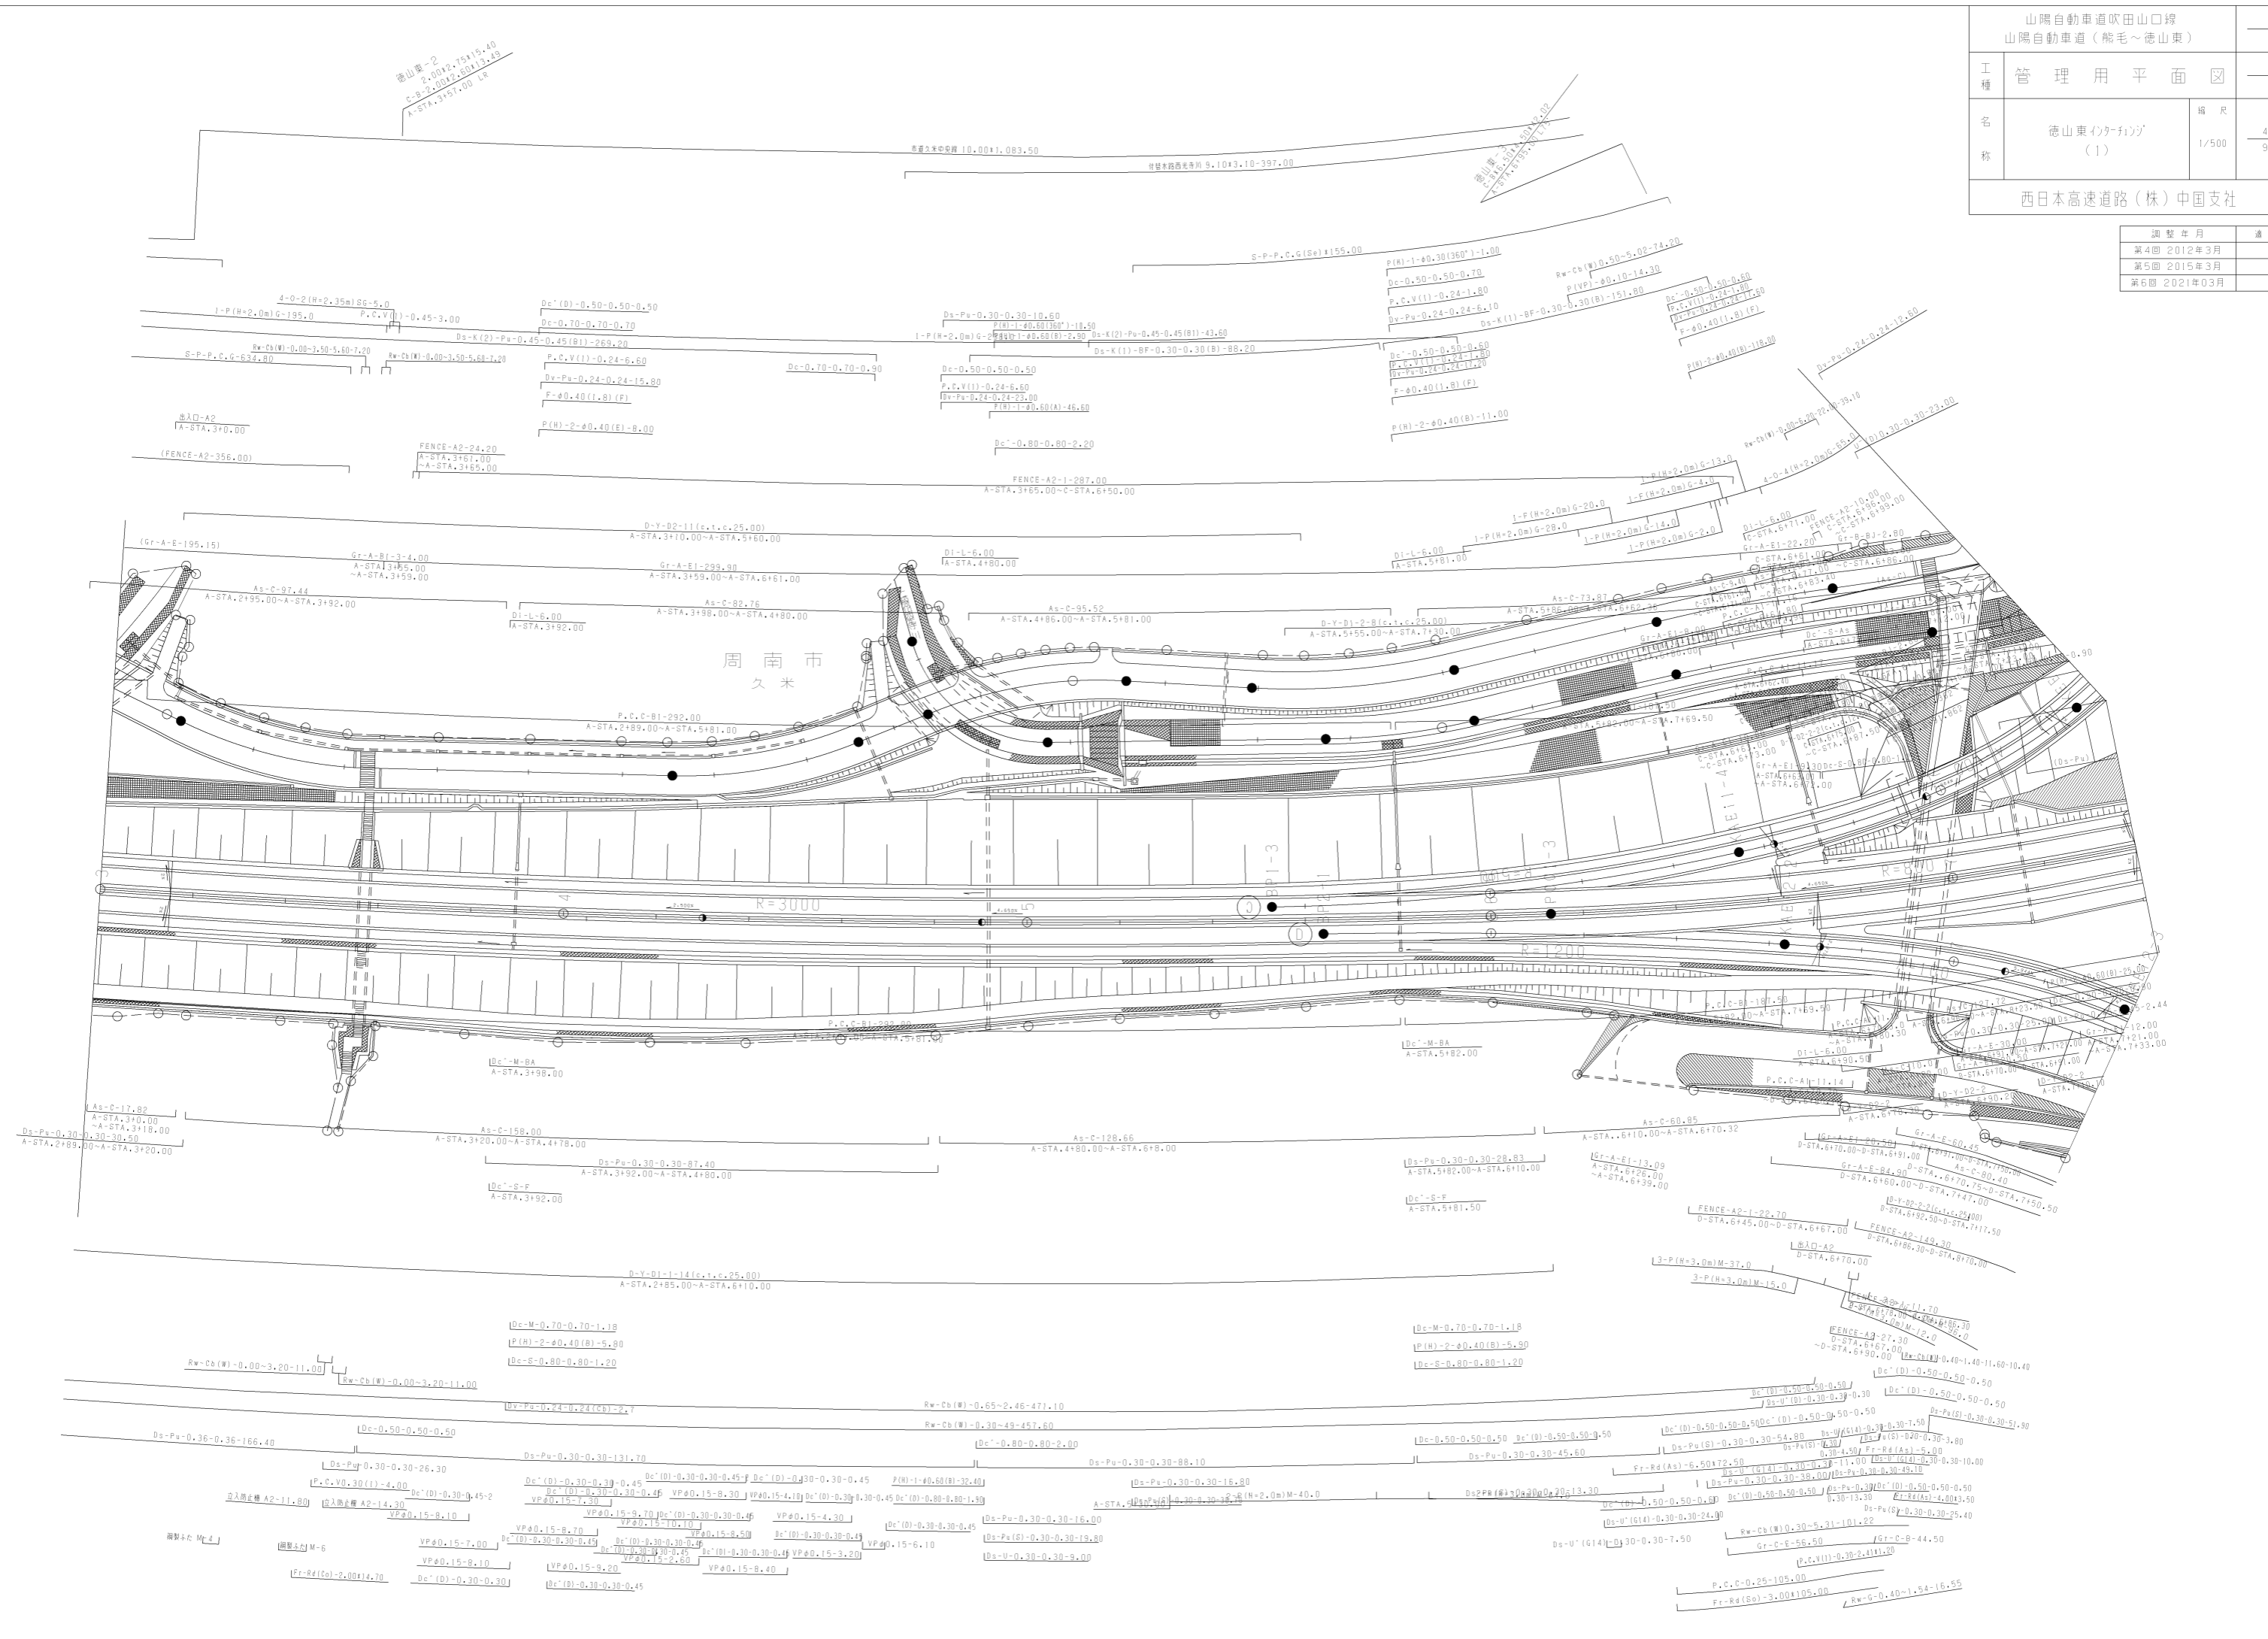

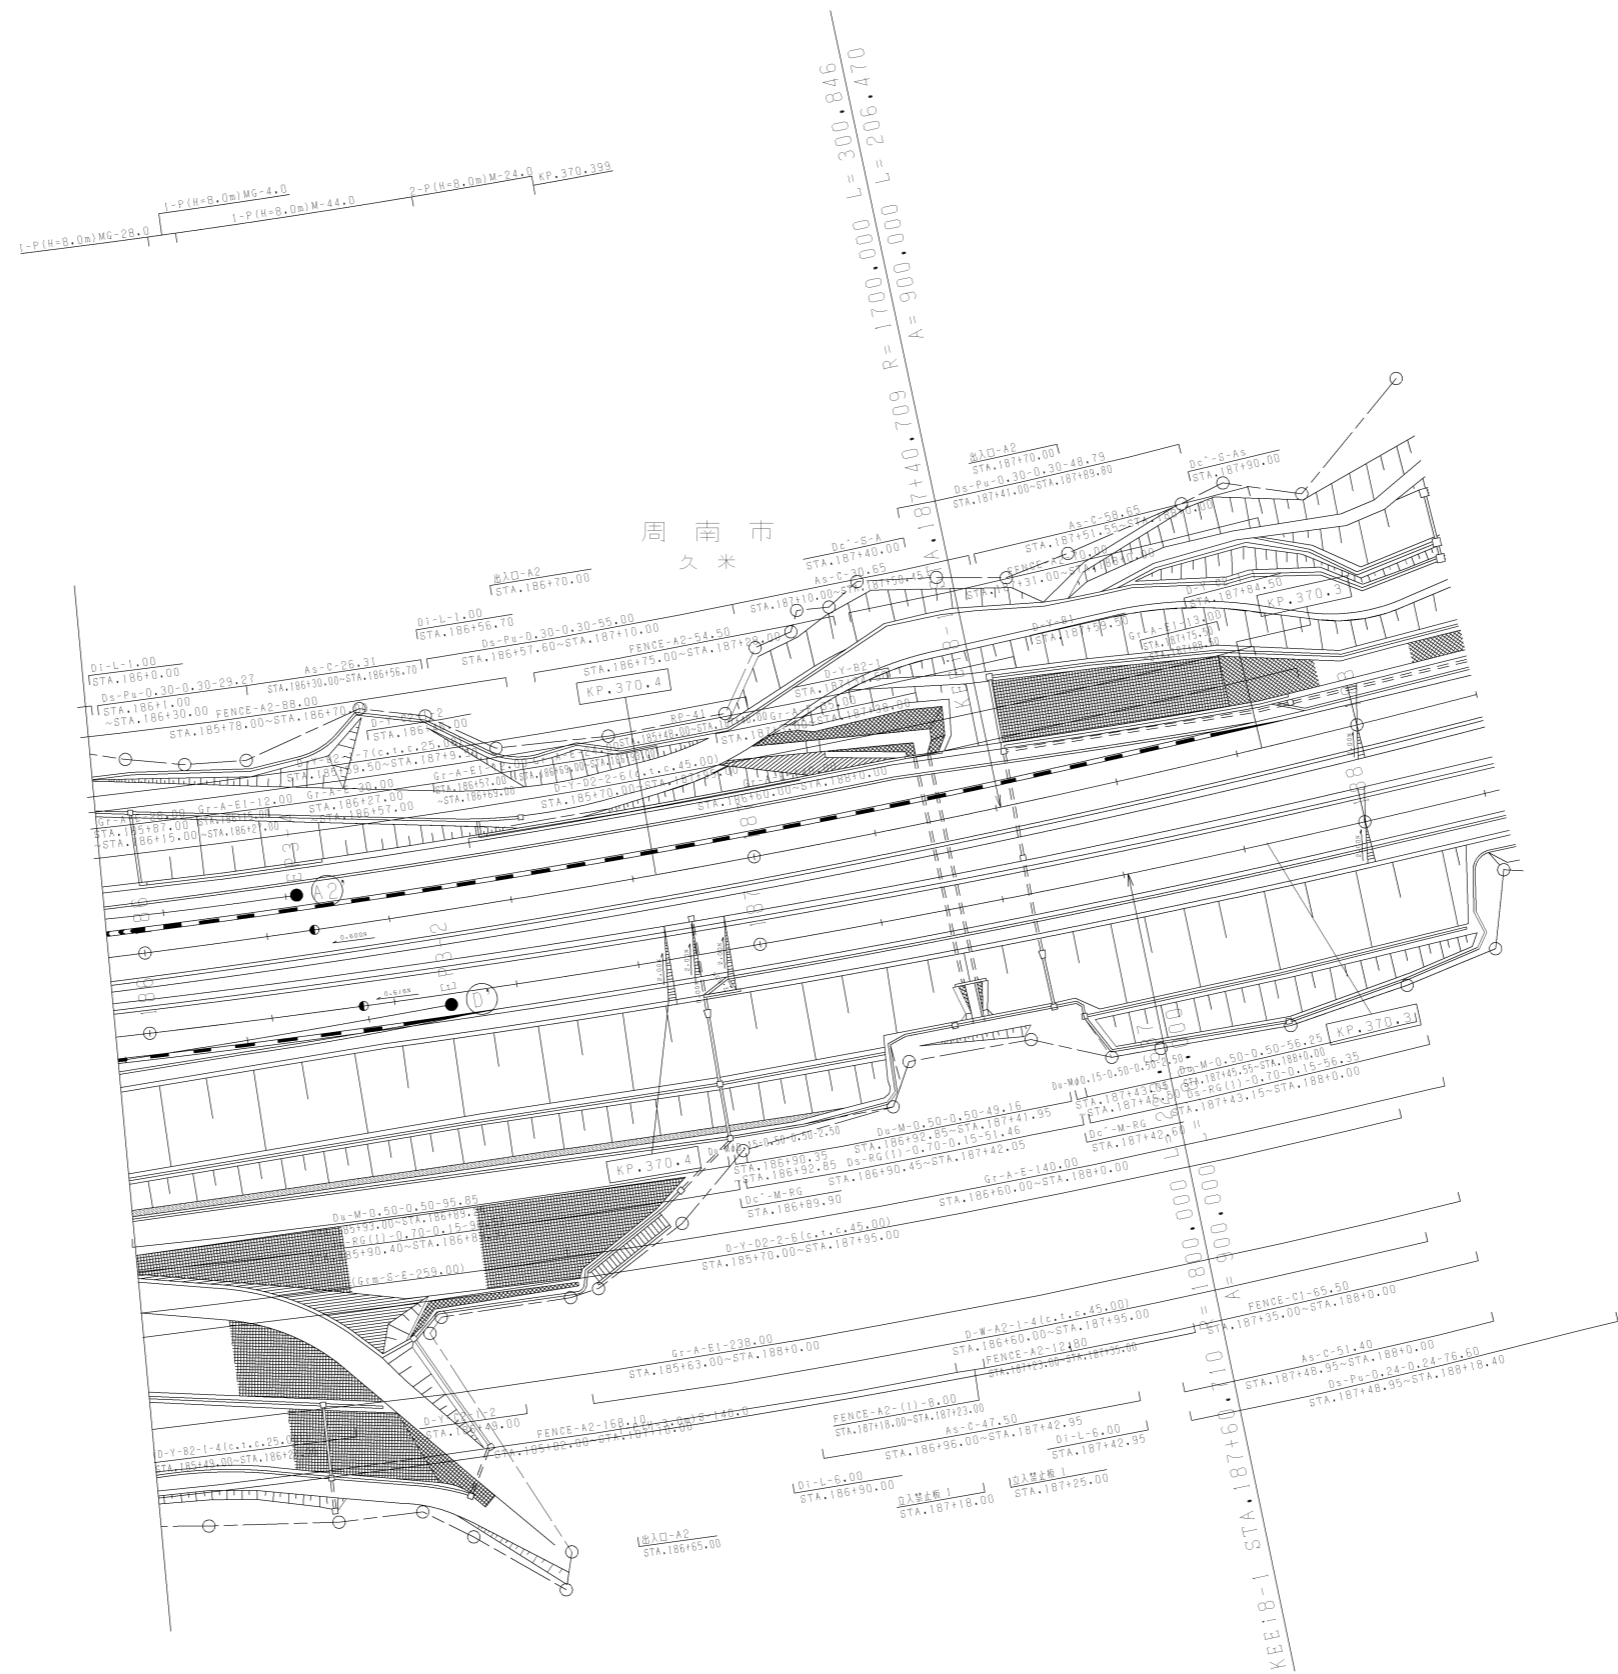


調整年月	適用
第1回 2006年3月	
第2回 2021年03月	
第3回 2022年03月	

山陽自動車道吹田山口線 山陽自動車道(熊毛～徳山東)		—	
工種	管理用平面図	—	
名称	徳山東インターチェンジ (2)	縮尺 1/500	5 9
西日本高速道路(株)中国支社			

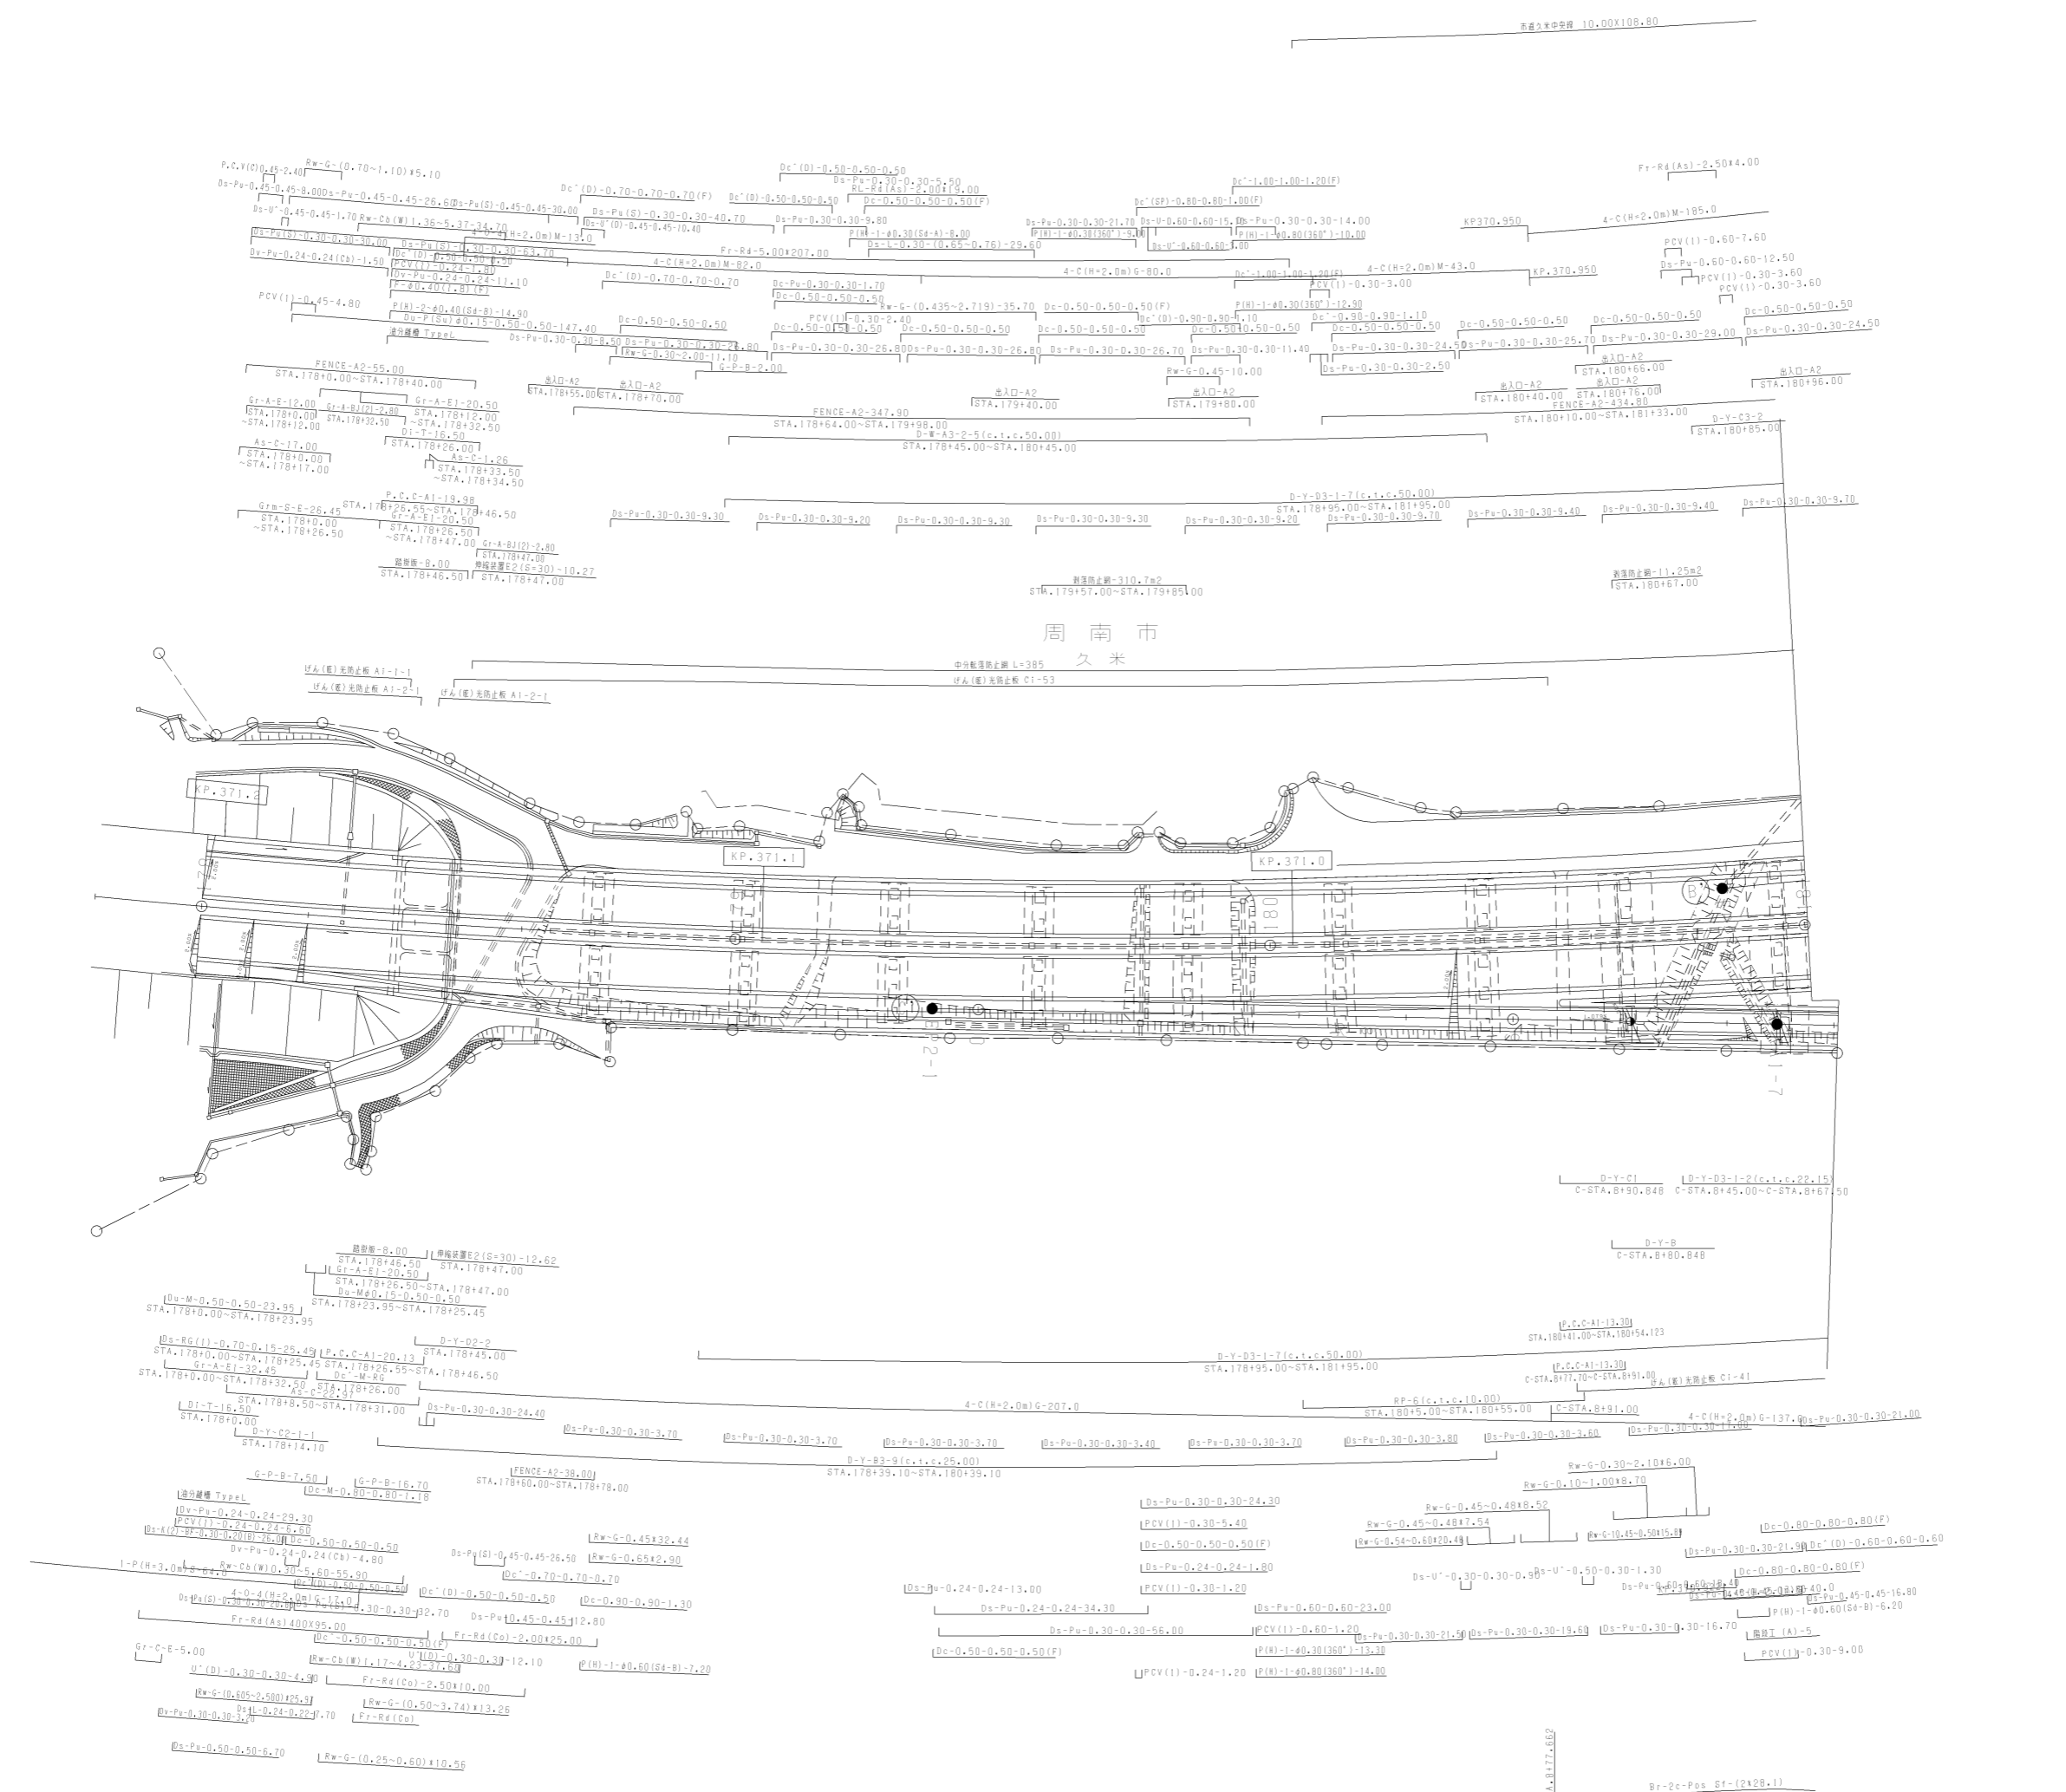

調整年月	適用
第3回 2014年3月	
第4回 2017年3月	
第5回 2021年03月	

山陽自動車道吹田山口線 山陽自動車道(能木~徳山東)		
工種	管理用平面図	
名称	徳山東インターチェンジ (3)	縮尺 1/500
		6 9
西日本高速道路(株)中国支社		

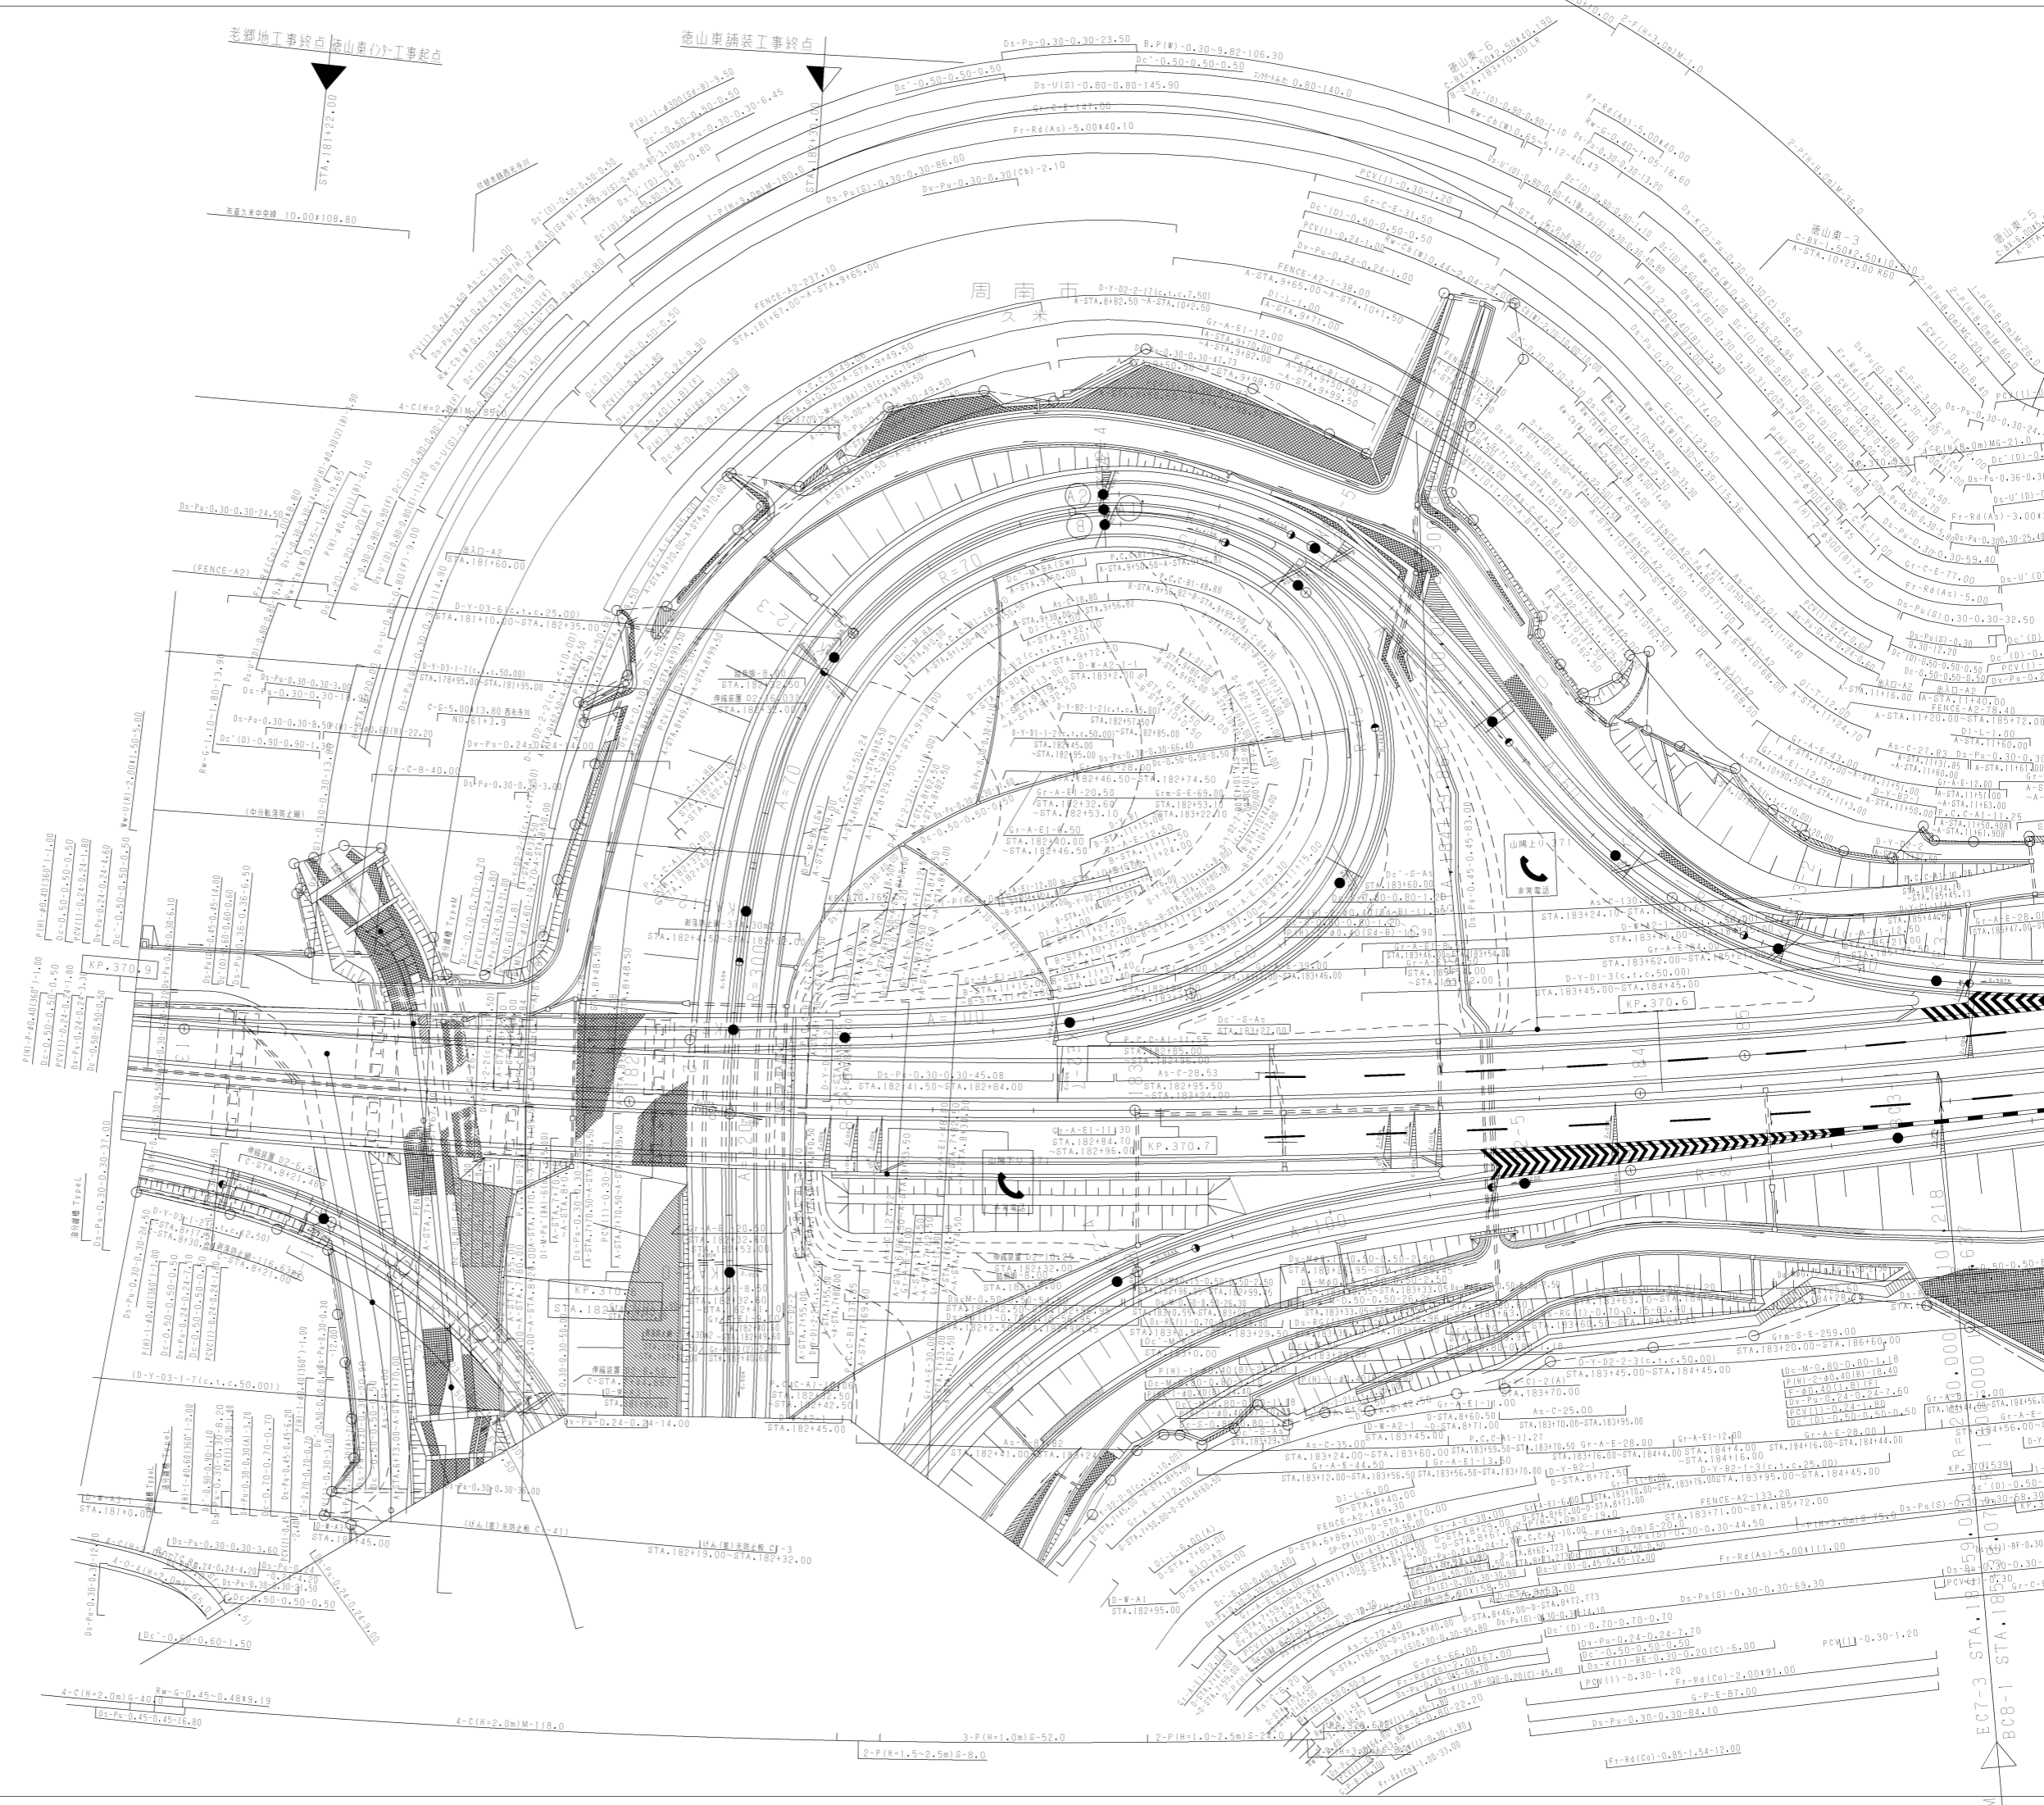


KP. 370.6

KP. 370.7

KP. 370.6

KP. 370.533

4-C(H=2.0m)C=40.0
Ds-Pe=0.45-0.45-16.80


4-C(H=2.0m)M=118.0

3-P(H=1.0m)S=52.0
2-P(H=1.5-2.5m)S=8.0

2-P(H=1.0-2.5m)S=24.0

Fr-Rd(Co)=0.85-1.54-12.00

ECT-3 STA. 181.00
BCB-1 STA. 181.00

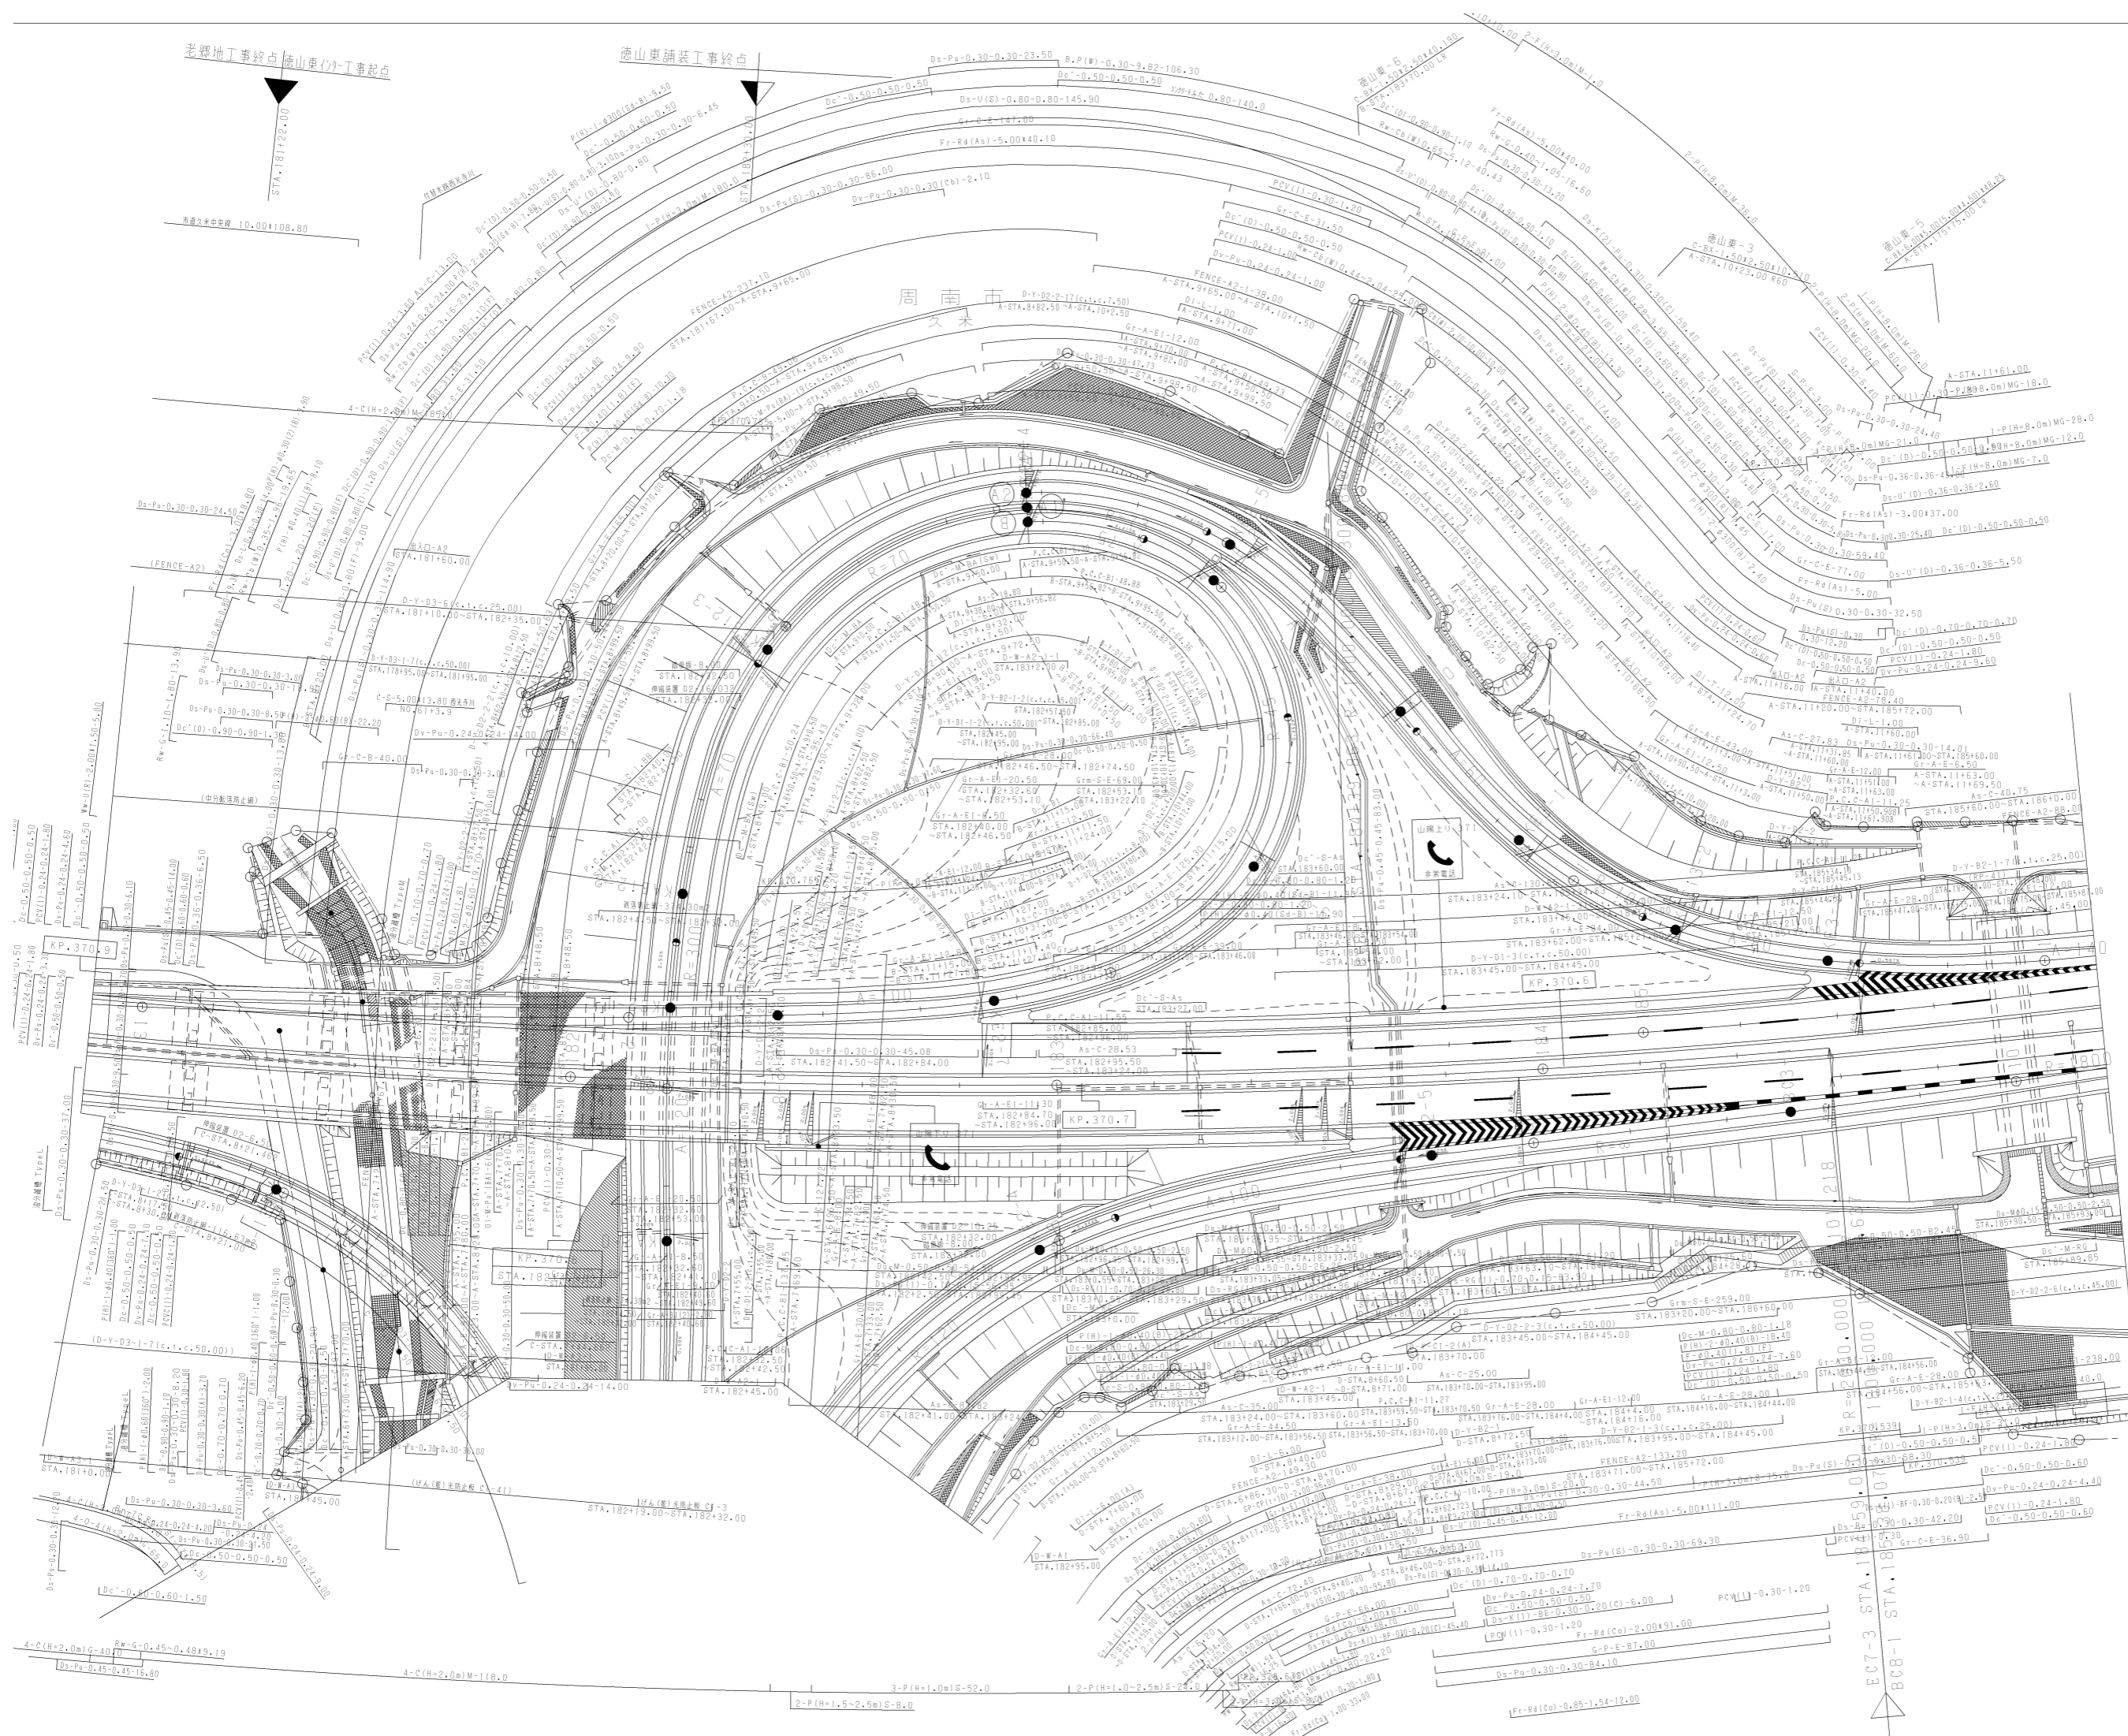

調整年月	適用
第7回 2017年3月	
第8回 2021年03月	
第9回 2022年03月	

山陽自動車道吹田山口線 山陽自動車道(能毛～徳山東)			
工種	管理用平面図		
名称	徳山東インターチェンジ (4)	縮尺	1/500
			7 9
西日本高速道路(株)中国支社			