



吉 敷 郡
阿知町
弓野区

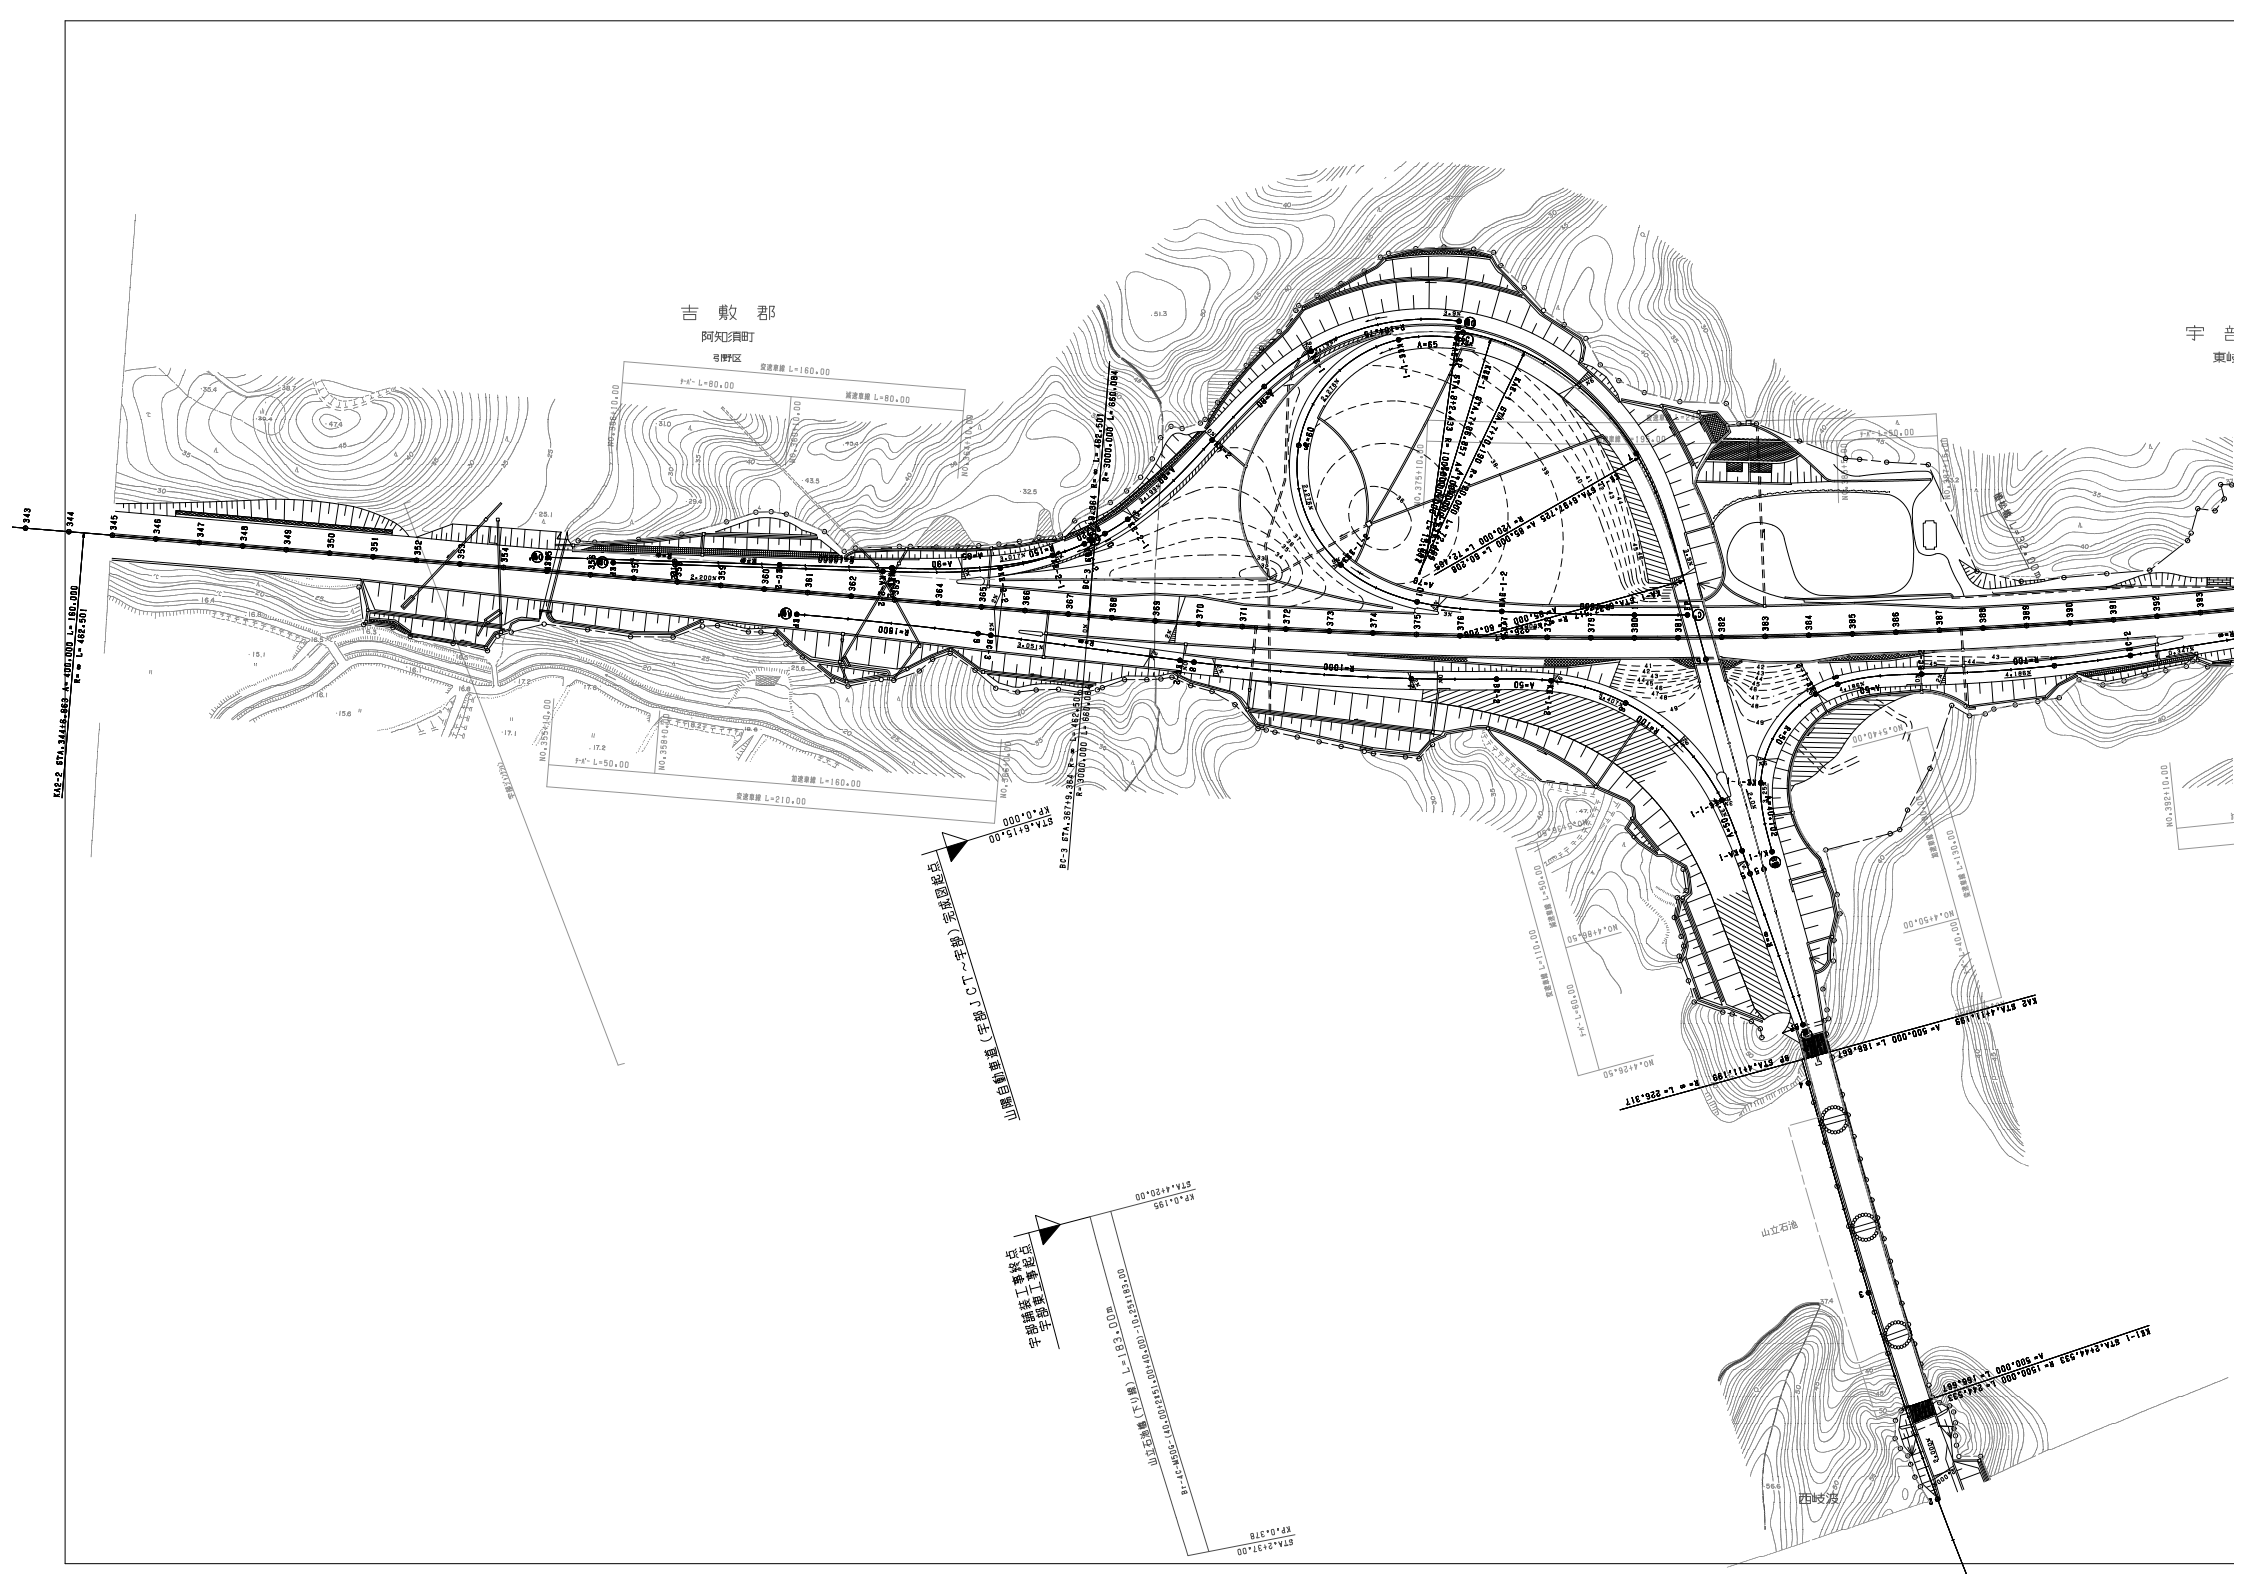


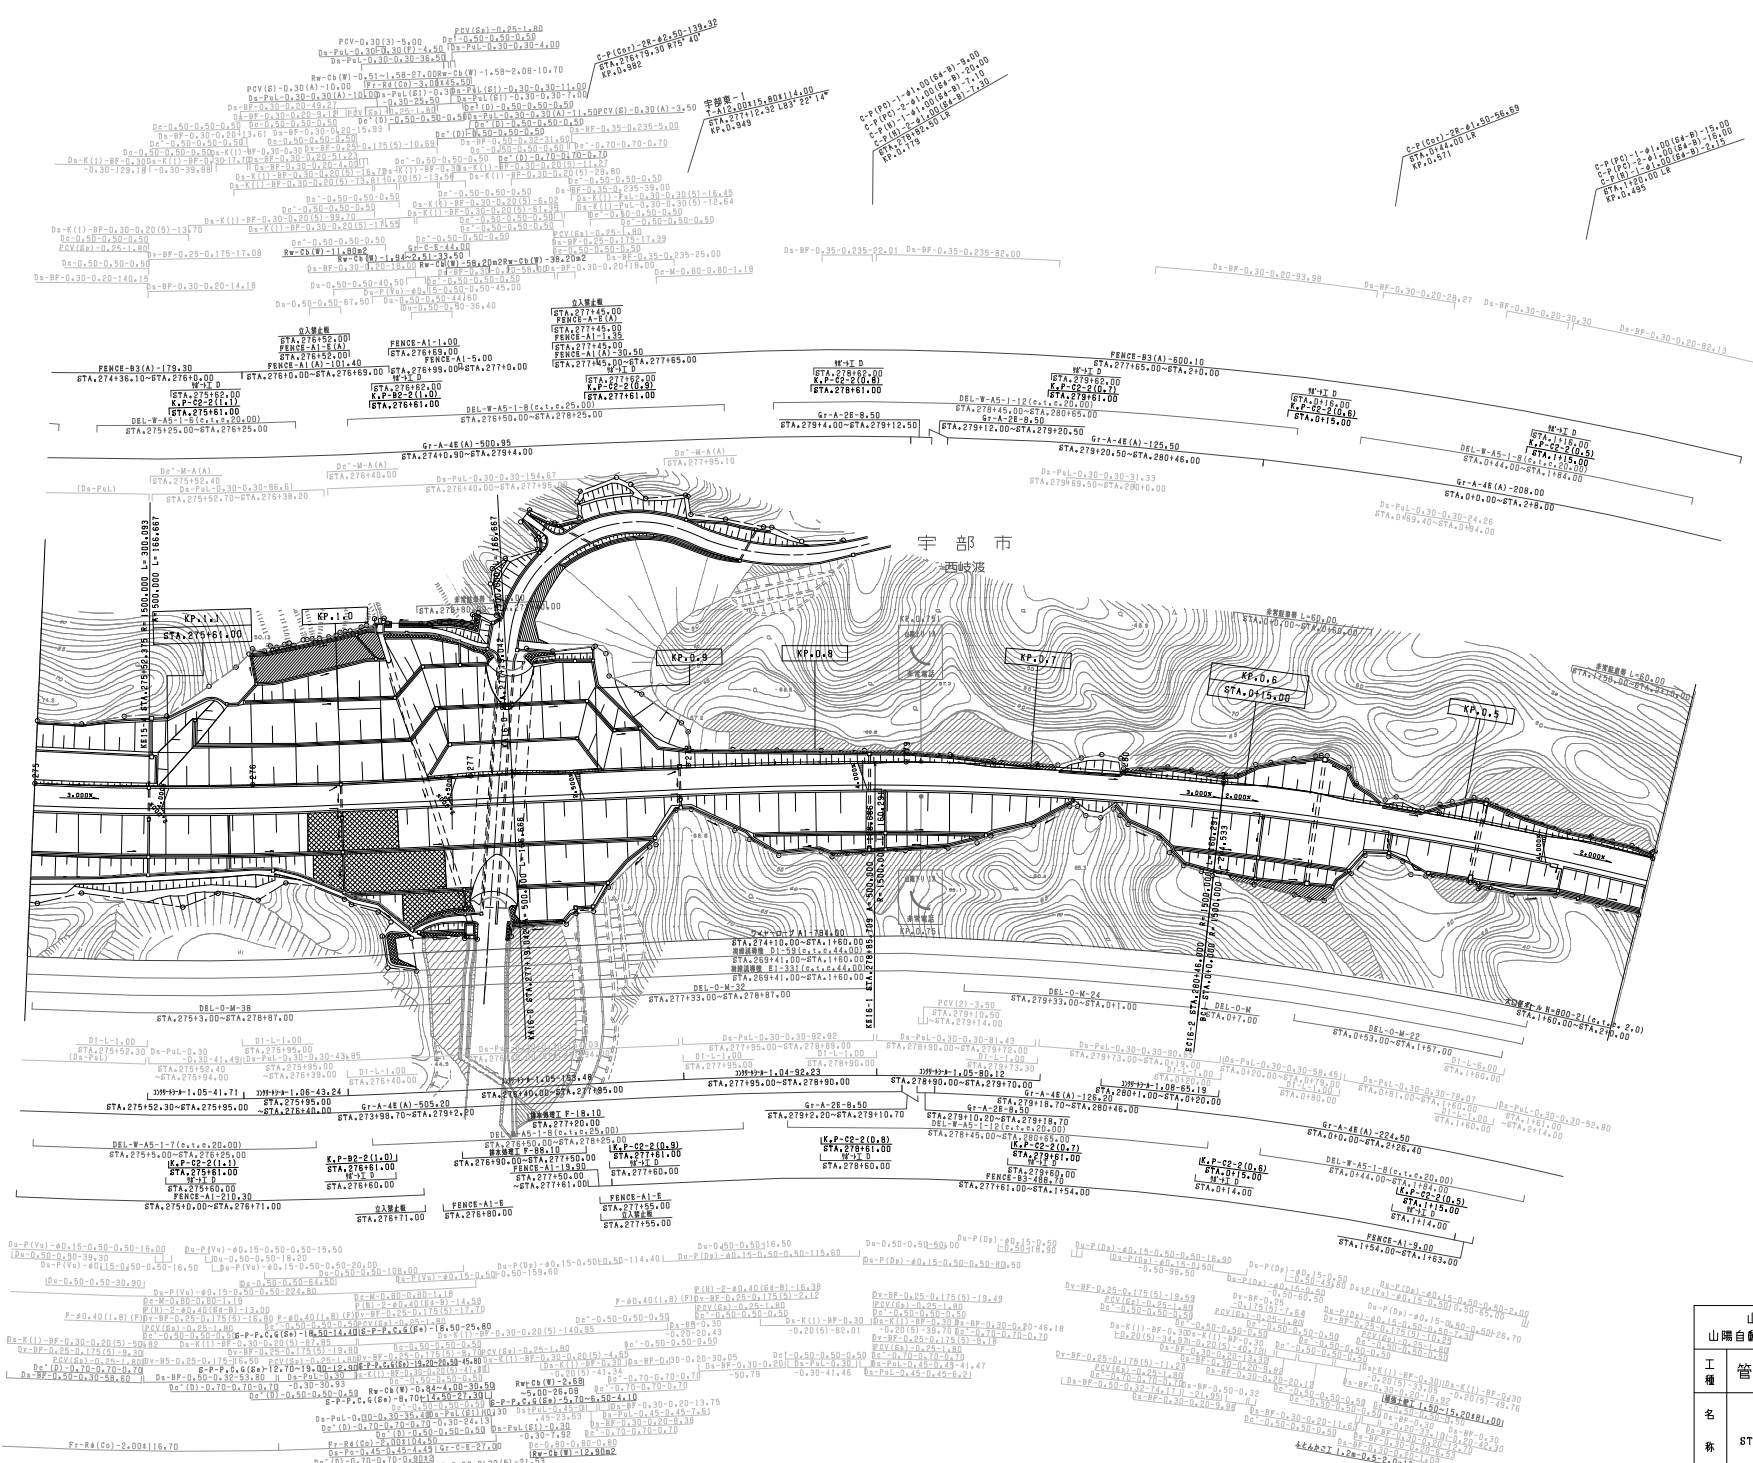

| 調査年月 | 適用 |
|-------------|----|
| 第2回 2011年3月 | |
| 第3回 2015年3月 | |
| 第4回 2022年3月 | |

| 山陽自動車道吹田山口線 山陽自動車道(宇部JCT~宇部IC) | | |
|-----------------------------------|---|---------------|
| 工種 | 管理用平面図 | |
| 名称 | KP.0.15 ~ KP.1.61 STA.2750.00 ~ STA.2+00 | 縮尺 1/1000 |
| | | ページ 2 6 |


西日本高速道路(株)中国支社

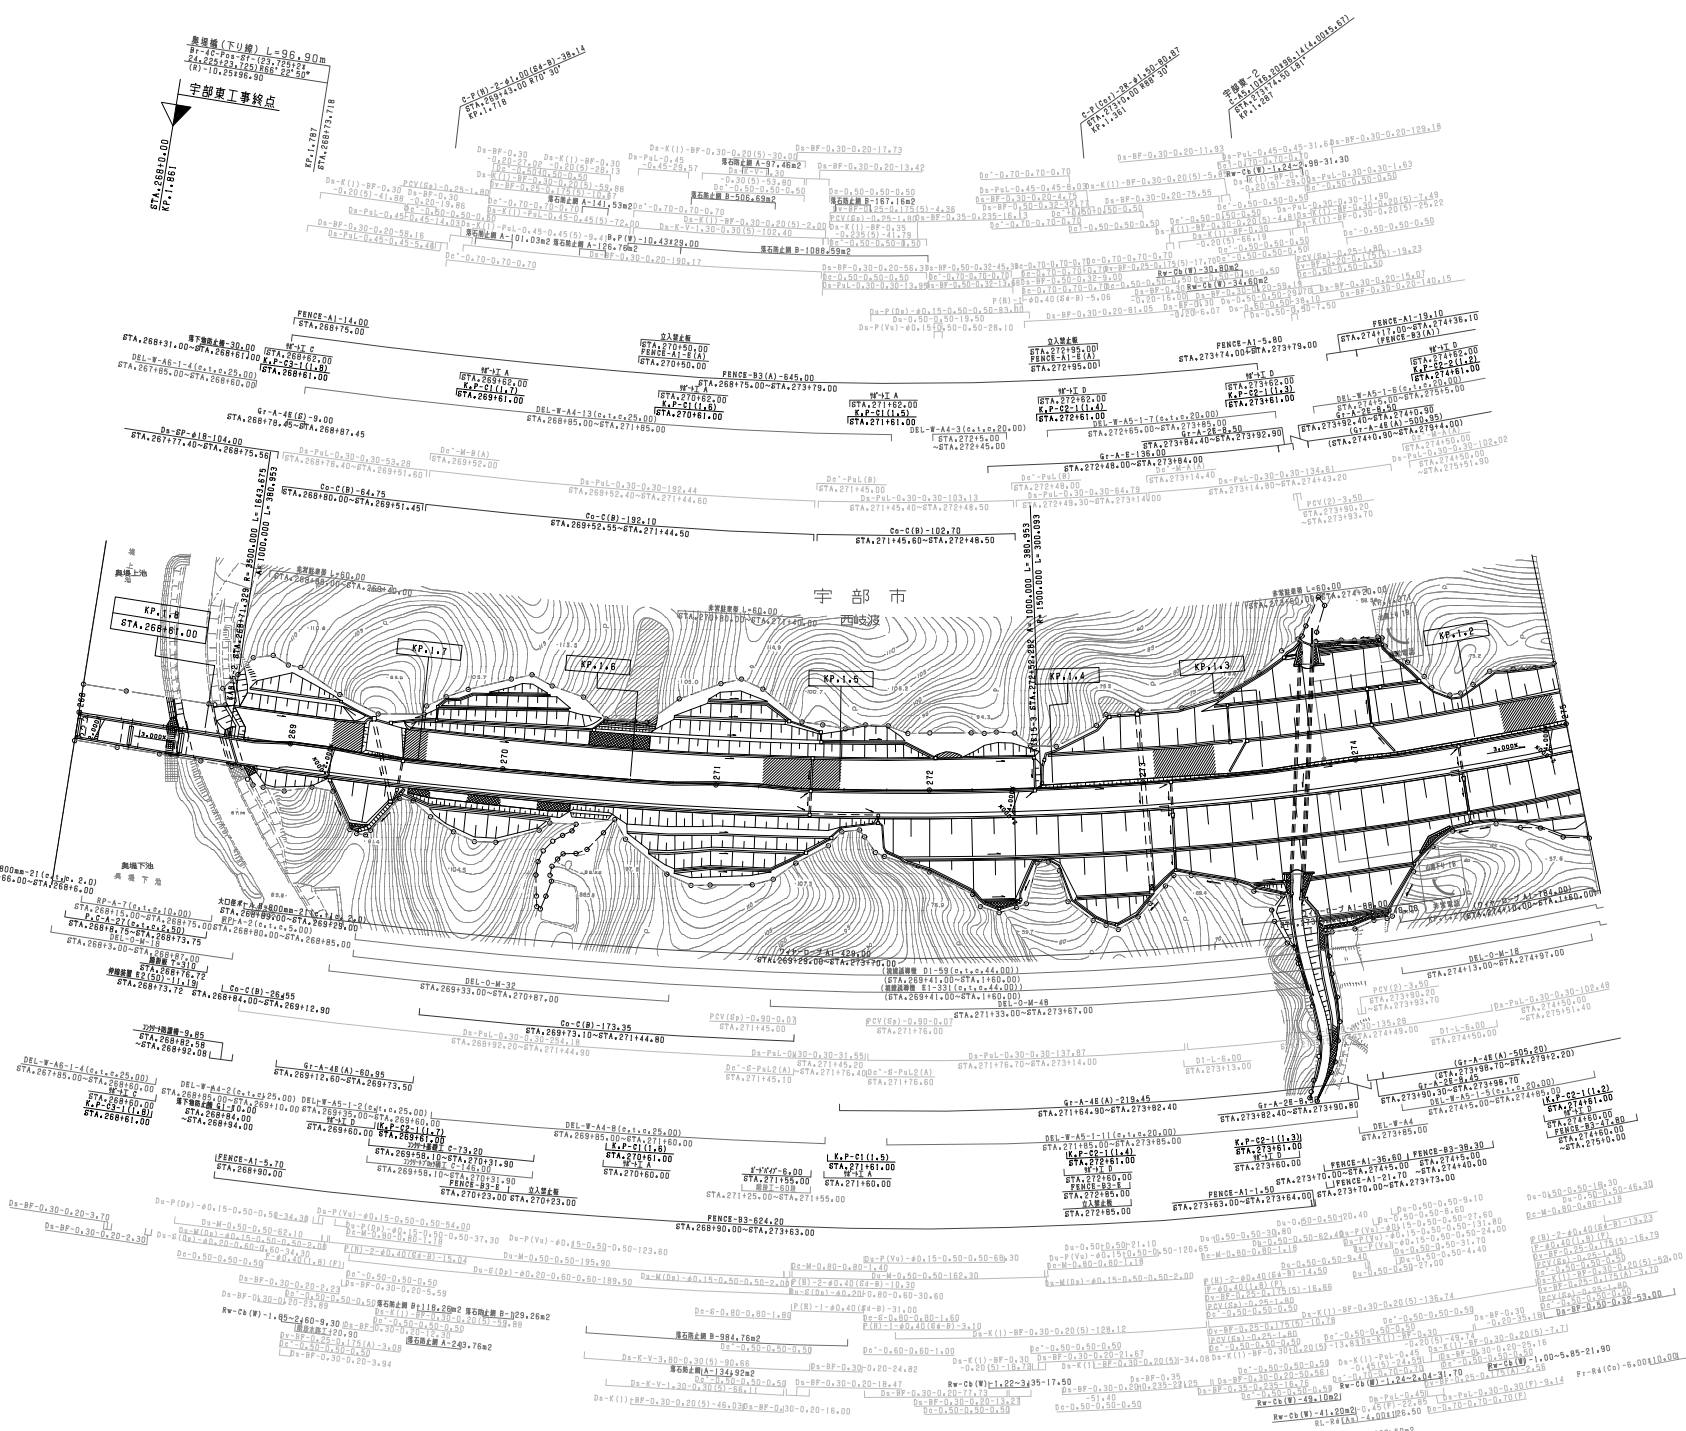

| 調査年月 | 適用 |
|--------------|----|
| 第2期 2011年3月 | |
| 第3期 2021年03月 | |
| 第4期 2022年03月 | |

| | | |
|--------------------|--|--------------|
| 山陽自動車道宇部吹田山口線 | | |
| 山陽自動車道(宇部JCT~宇部1C) | | |
| 工種 | 管理用平面図 | |
| 名称 | KP.1.6 ~ KP.1.861 STA.2681.00 ~ STA.2751.00 | 縮尺 1/1000 |
| | | 3 6 |
| 西日本高速道路(株) 中国支社 | | |


宇部インターチェンジ工事起点

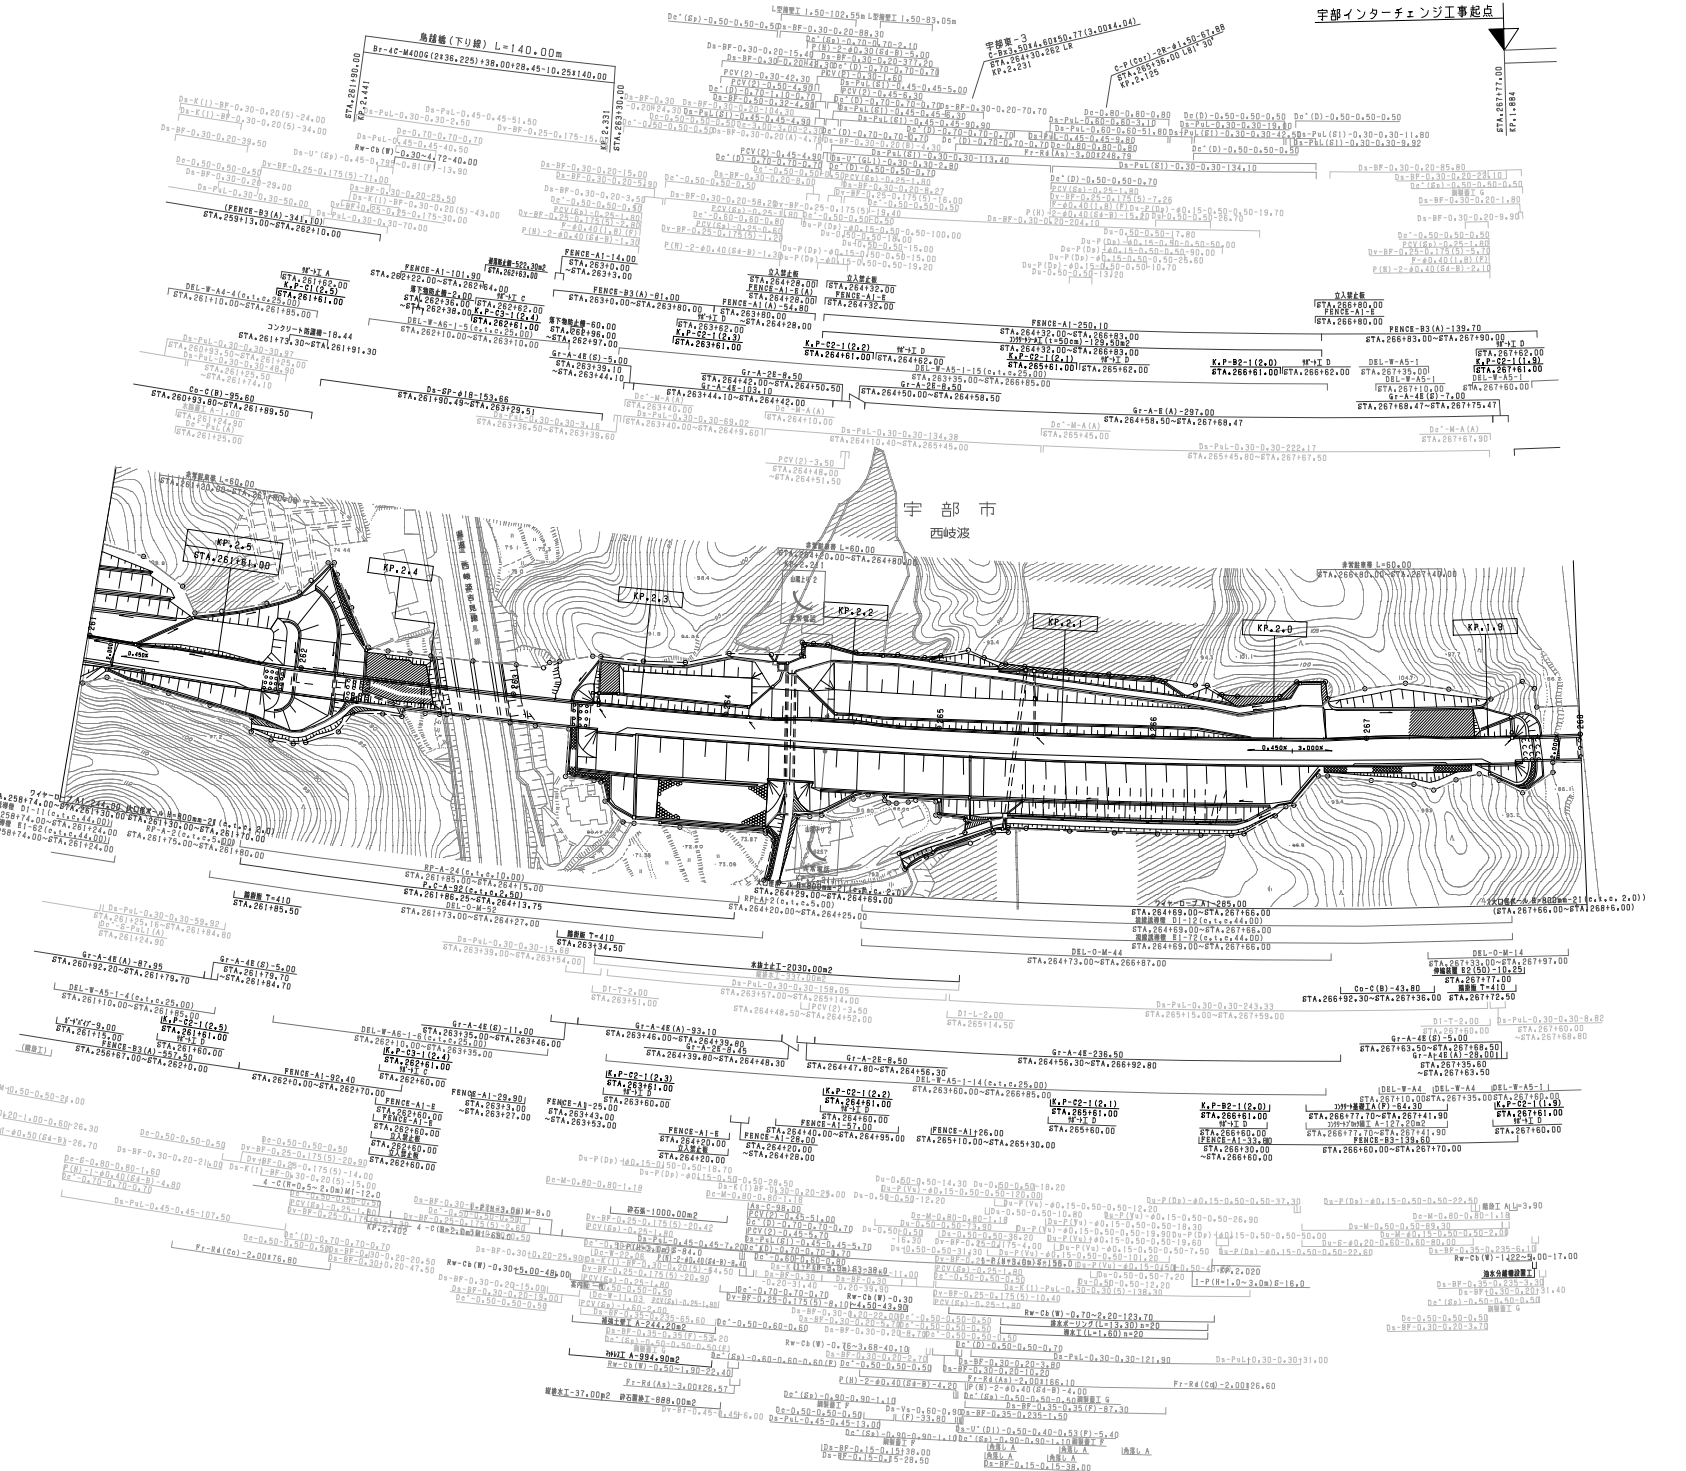

| 調整年月 | 適用 |
|--------------|----|
| 第5回 2021年03月 | |
| 第6回 2022年03月 | |
| 第7回 2023年02月 | |


| | | |
|-----------------------------------|--|------------------------|
| 山陽自動車道吹田山口線 山陽自動車道(宇部JCT~宇部)IC | | |
| 工種 | 管理用平面図 | |
| 名称 | KP1.861 ~ KP2.561 STA.26110.00 ~ STA.26810.00 | 幅尺 1/1000 4 6 |
| 西日本高速道路(株) 中国支社 | | |

山陽自動車道(宇部~小野田)完成図起点 山陽自動車道(宇部JCT~宇部)完成図終点

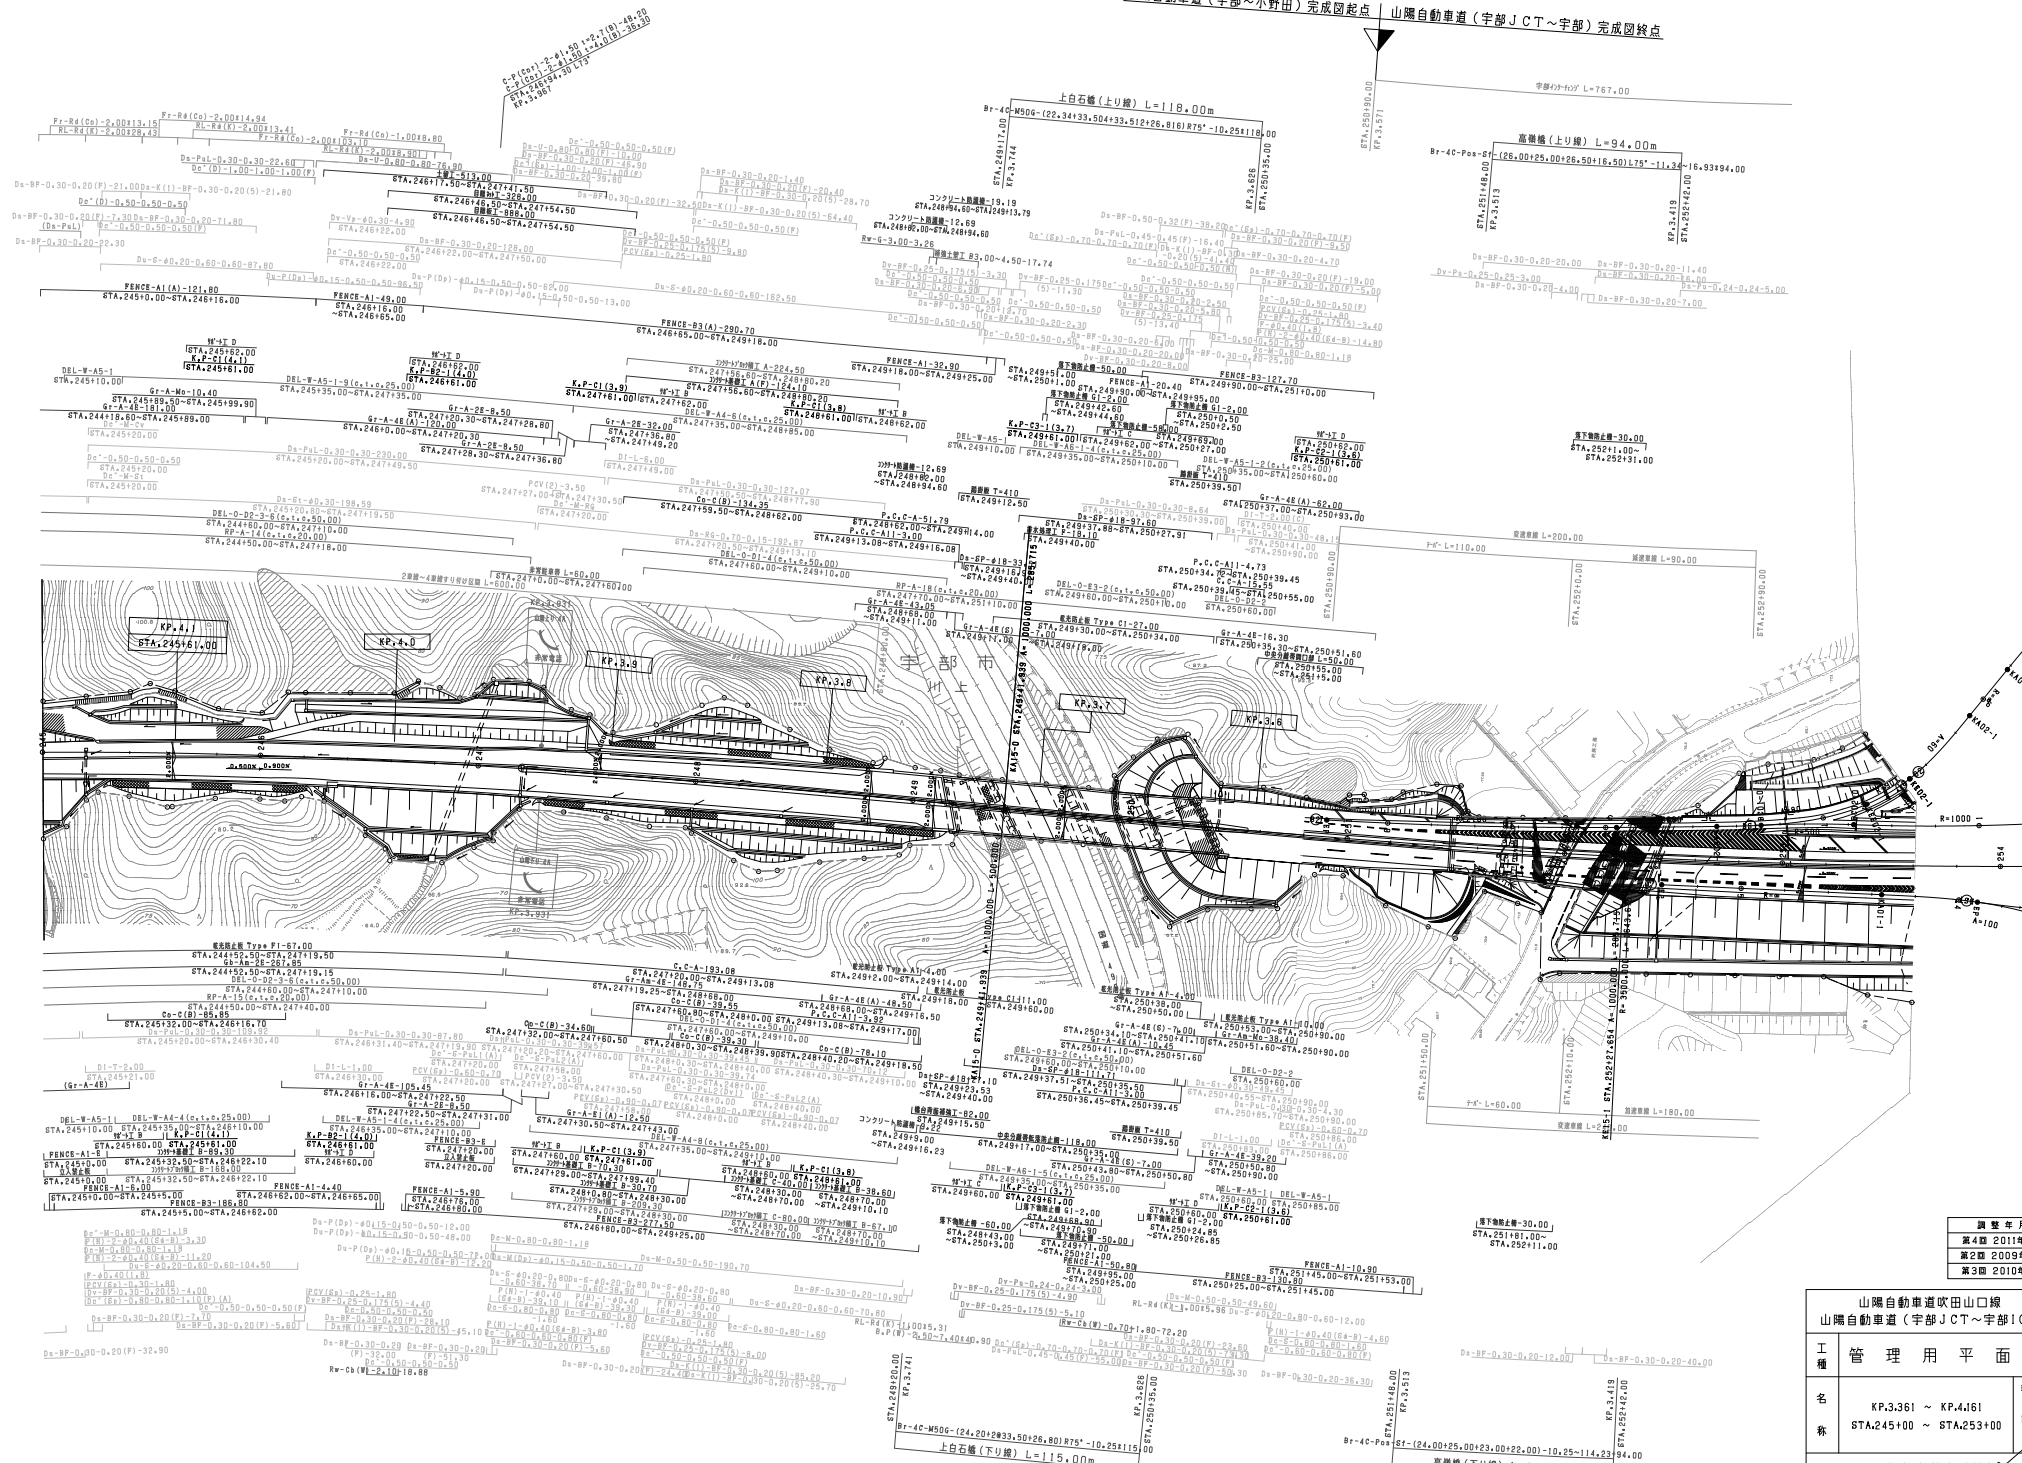


| 調査年度 | 適用 |
|-------------|----|
| 第4期 2011年3月 | — |
| 第2期 2009年3月 | — |

| 山陽自動車道吹田山口線 山陽自動車道(宇部JCT~宇部)IC | | 管理用平面図 | |
|-----------------------------------|-------------------------|--------|--------|
| 工種 | 管理用平面図 | 縮尺 | 1/1000 |
| 名 | KP.3.361 ~ KP.4.161 | 幅員 | 6 |
| 称 | STA.245+00 ~ STA.253+00 | 長さ | 6 |
| 西日本高速道路(株)中国支社 | | | |

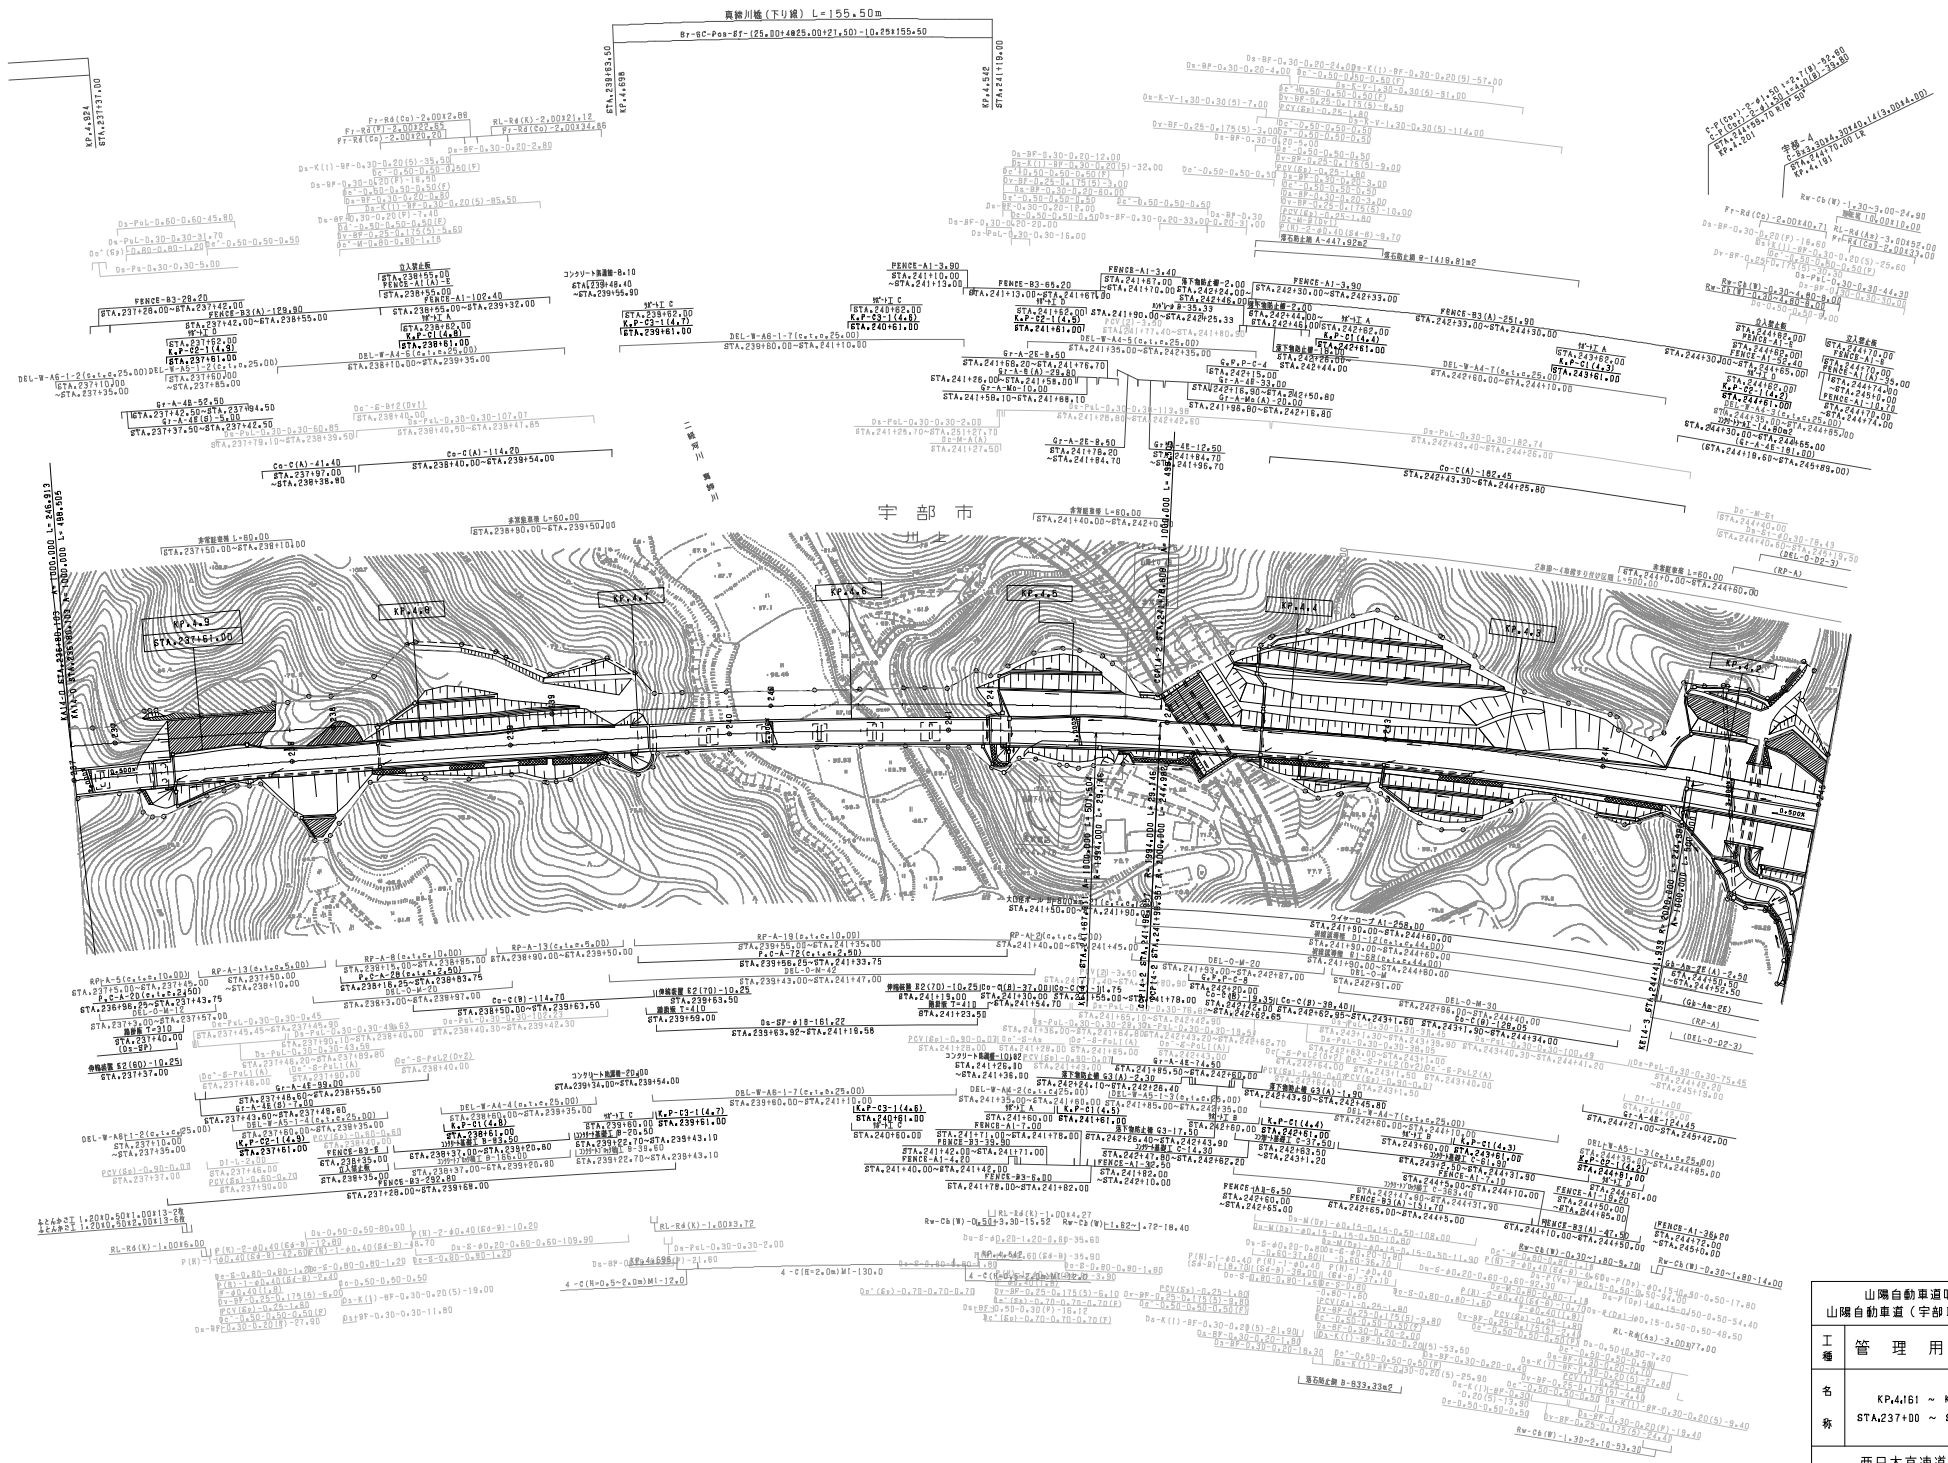


| 調査年月 | 適用 |
|--------------|----|
| 第2回 2009年3月 | |
| 第3回 2011年3月 | |
| 第4回 2022年03月 | |

| 山陽自動車道吹田山口線 山陽自動車道(宇部IC~小野田IC) | | | |
|-----------------------------------|--|----|--------|
| 工種 | 管理用平面図 | 縮尺 | 1/1000 |
| 西日本高速道路(株) 中国支社 | | | |

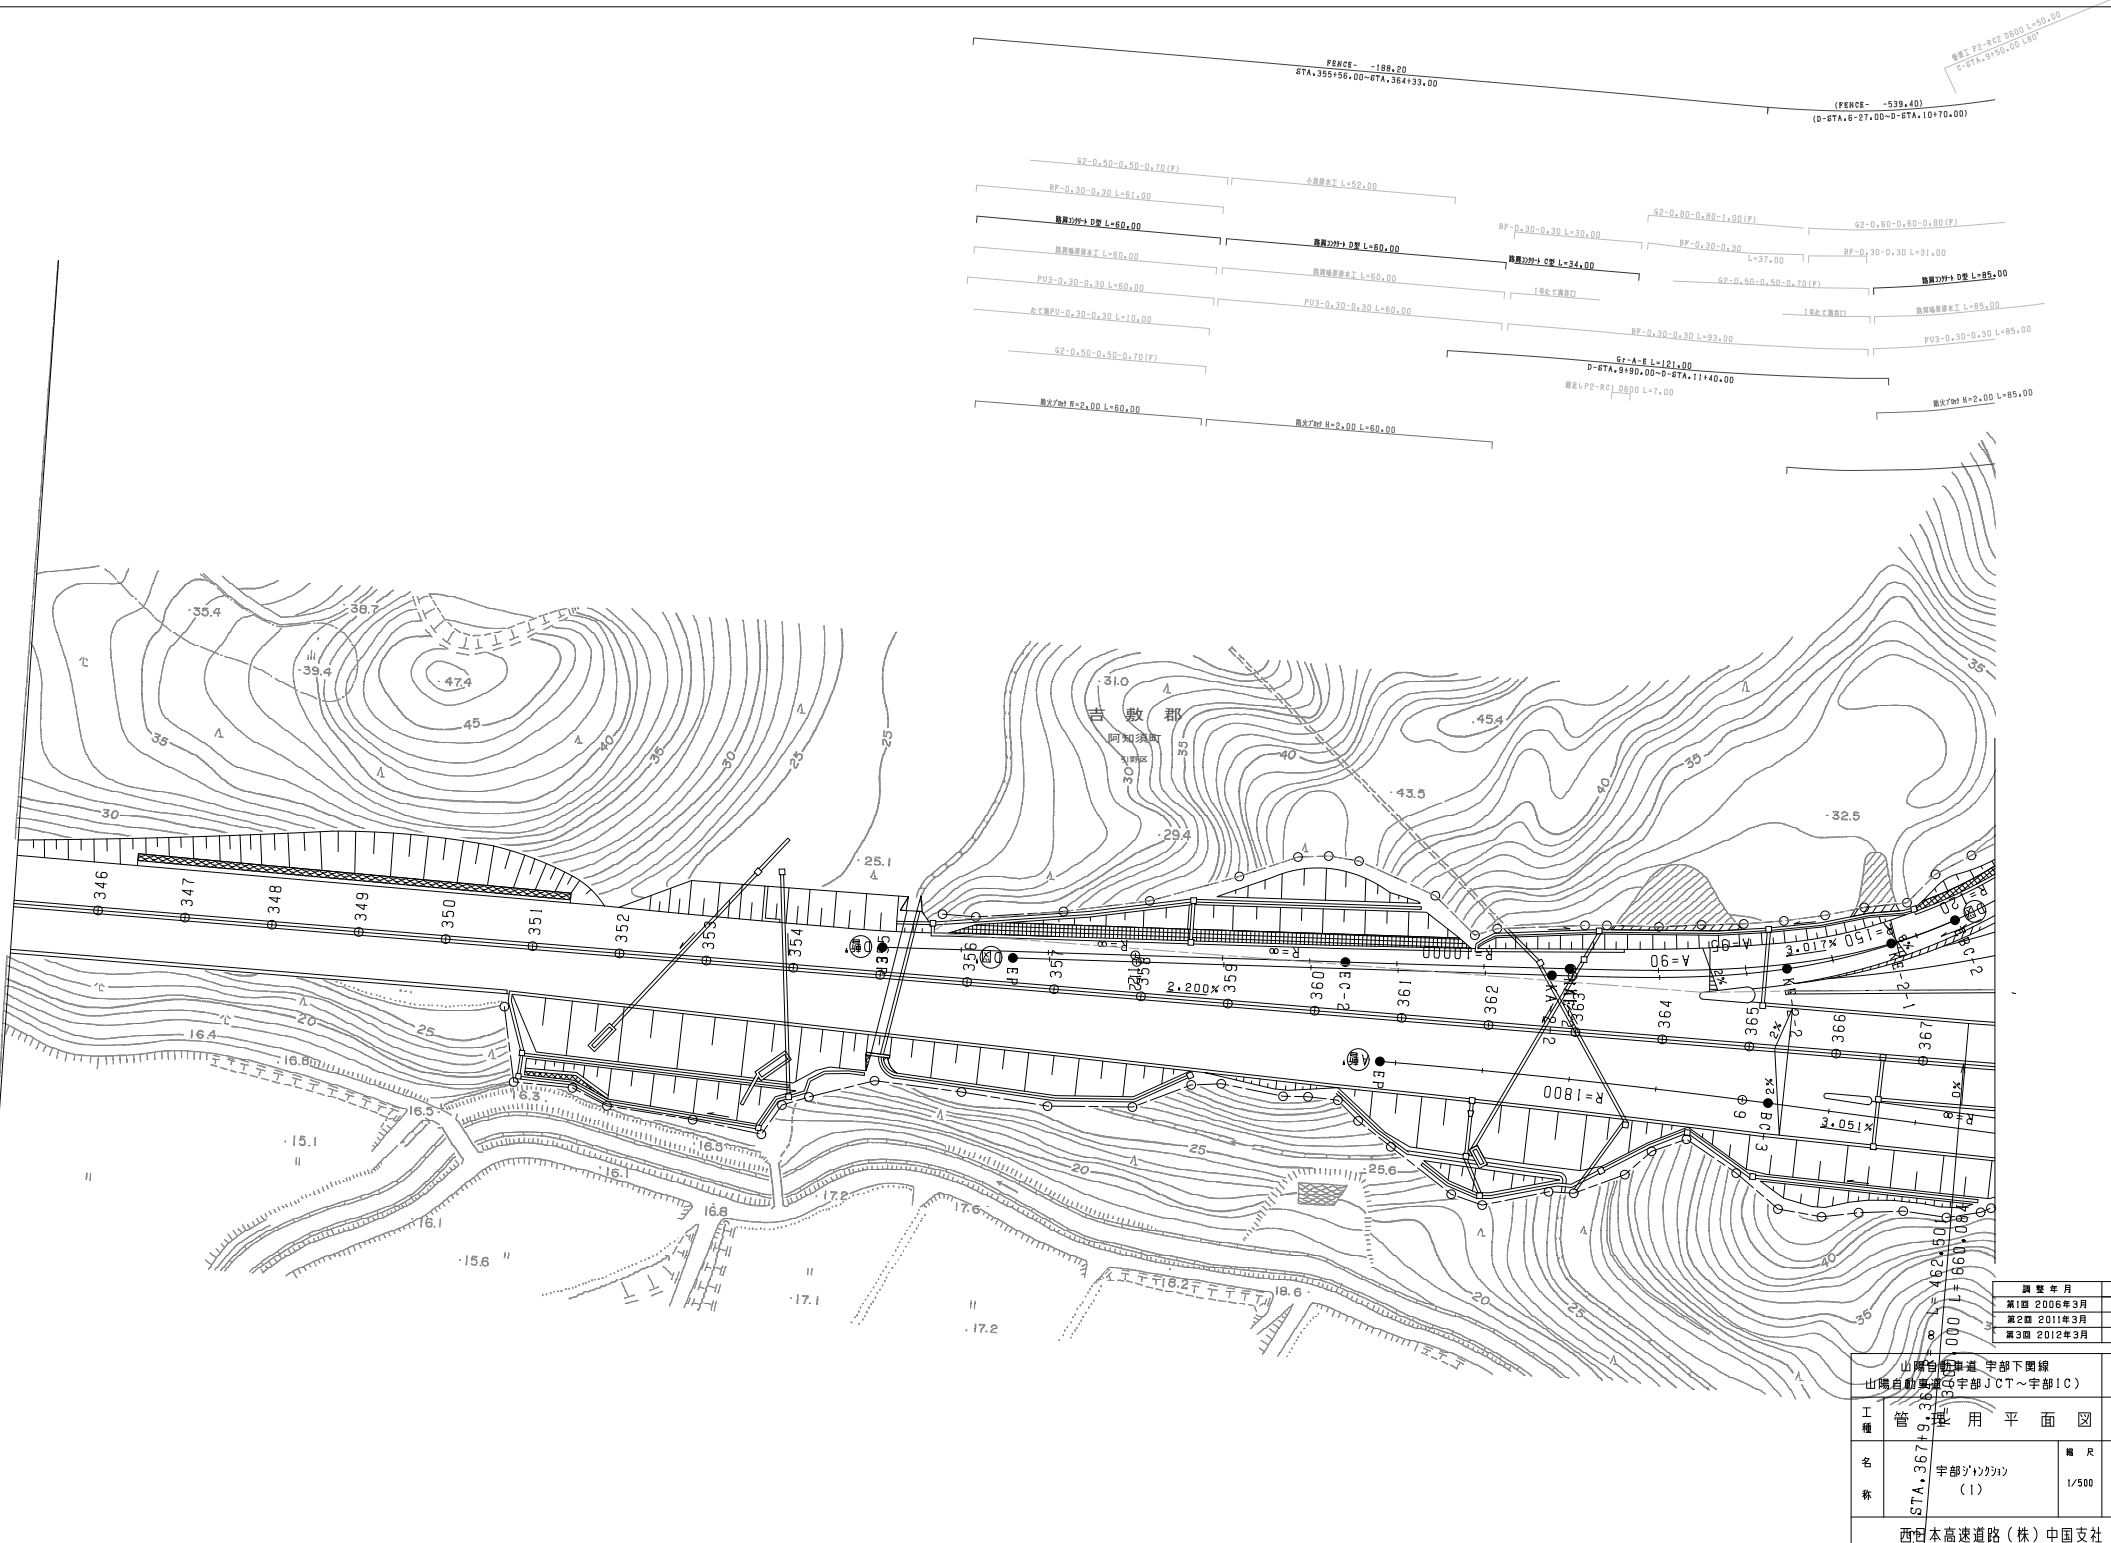


| 調査年月 | 用途 |
|-------------|----|
| 第1回 2006年3月 | |
| 第2回 2011年3月 | |
| 第3回 2012年3月 | |

| | | |
|-----------------------|-----------|----------|
| 名称 | 宇部 JCT(1) | 縮尺 1/500 |
| STA. 367+9.33 | | 1/8 |
| 西日本高速道路(株) 中国支社 | | |

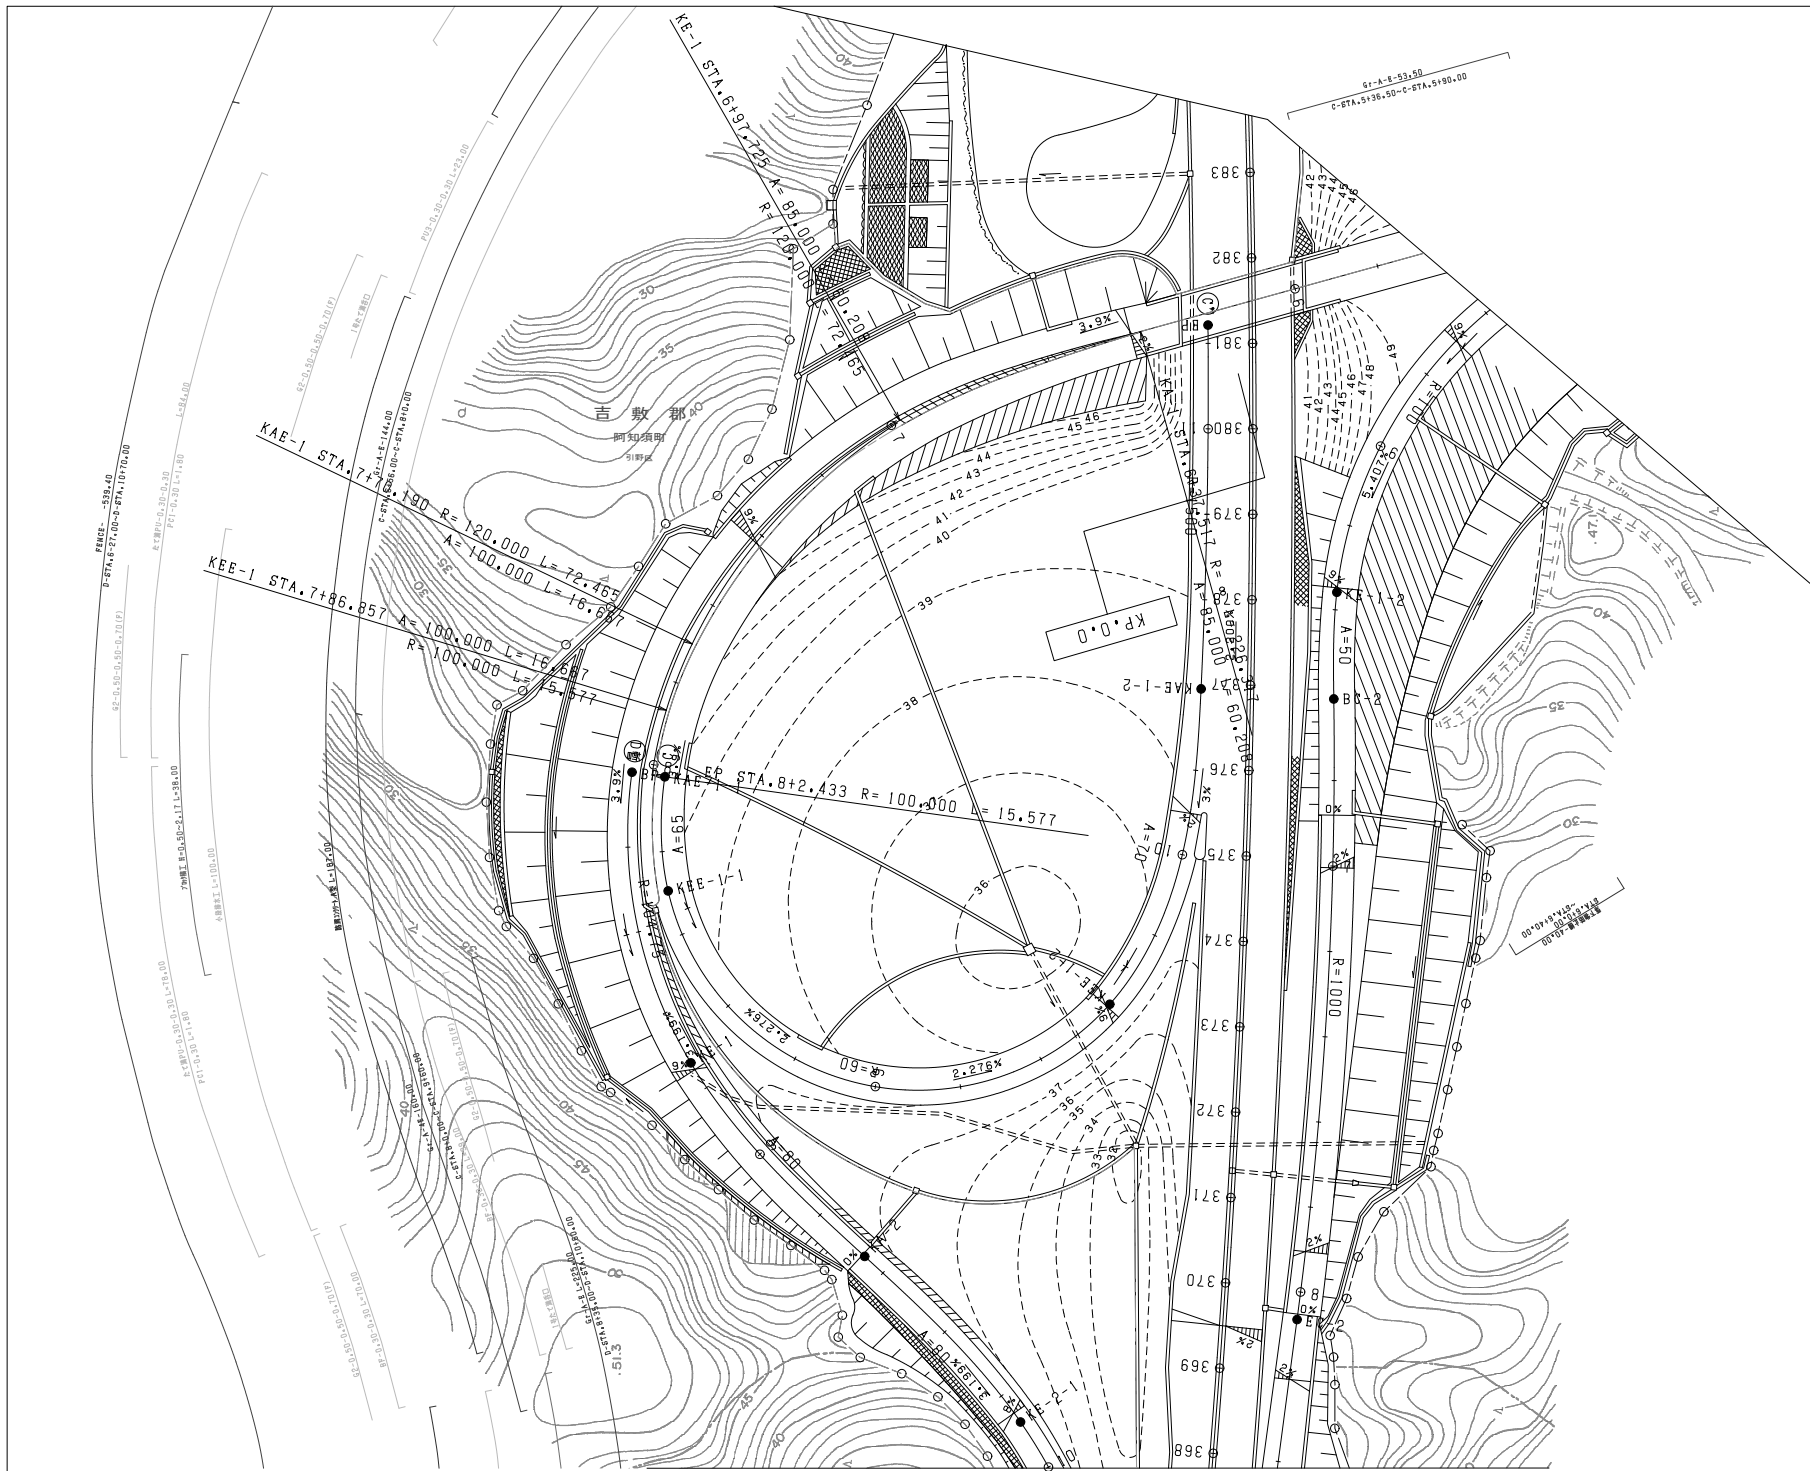

| 調査年月 | 用途 |
|-------------|----|
| 第1回 2006年3月 | |
| 第2回 2011年3月 | |
| 第3回 2012年3月 | |


| | | |
|---------------------|----------|----------|
| 山陽自動車道 宇部下開線 | | |
| 山陽自動車道 (宇部JCT~宇部IC) | | |
| 工種 | 管理用平面図 | |
| 名称 | 宇部JCT(2) | 縮尺 1/500 |
| | | 2/8 |
| 西日本高速道路(株) 中国支社 | | |

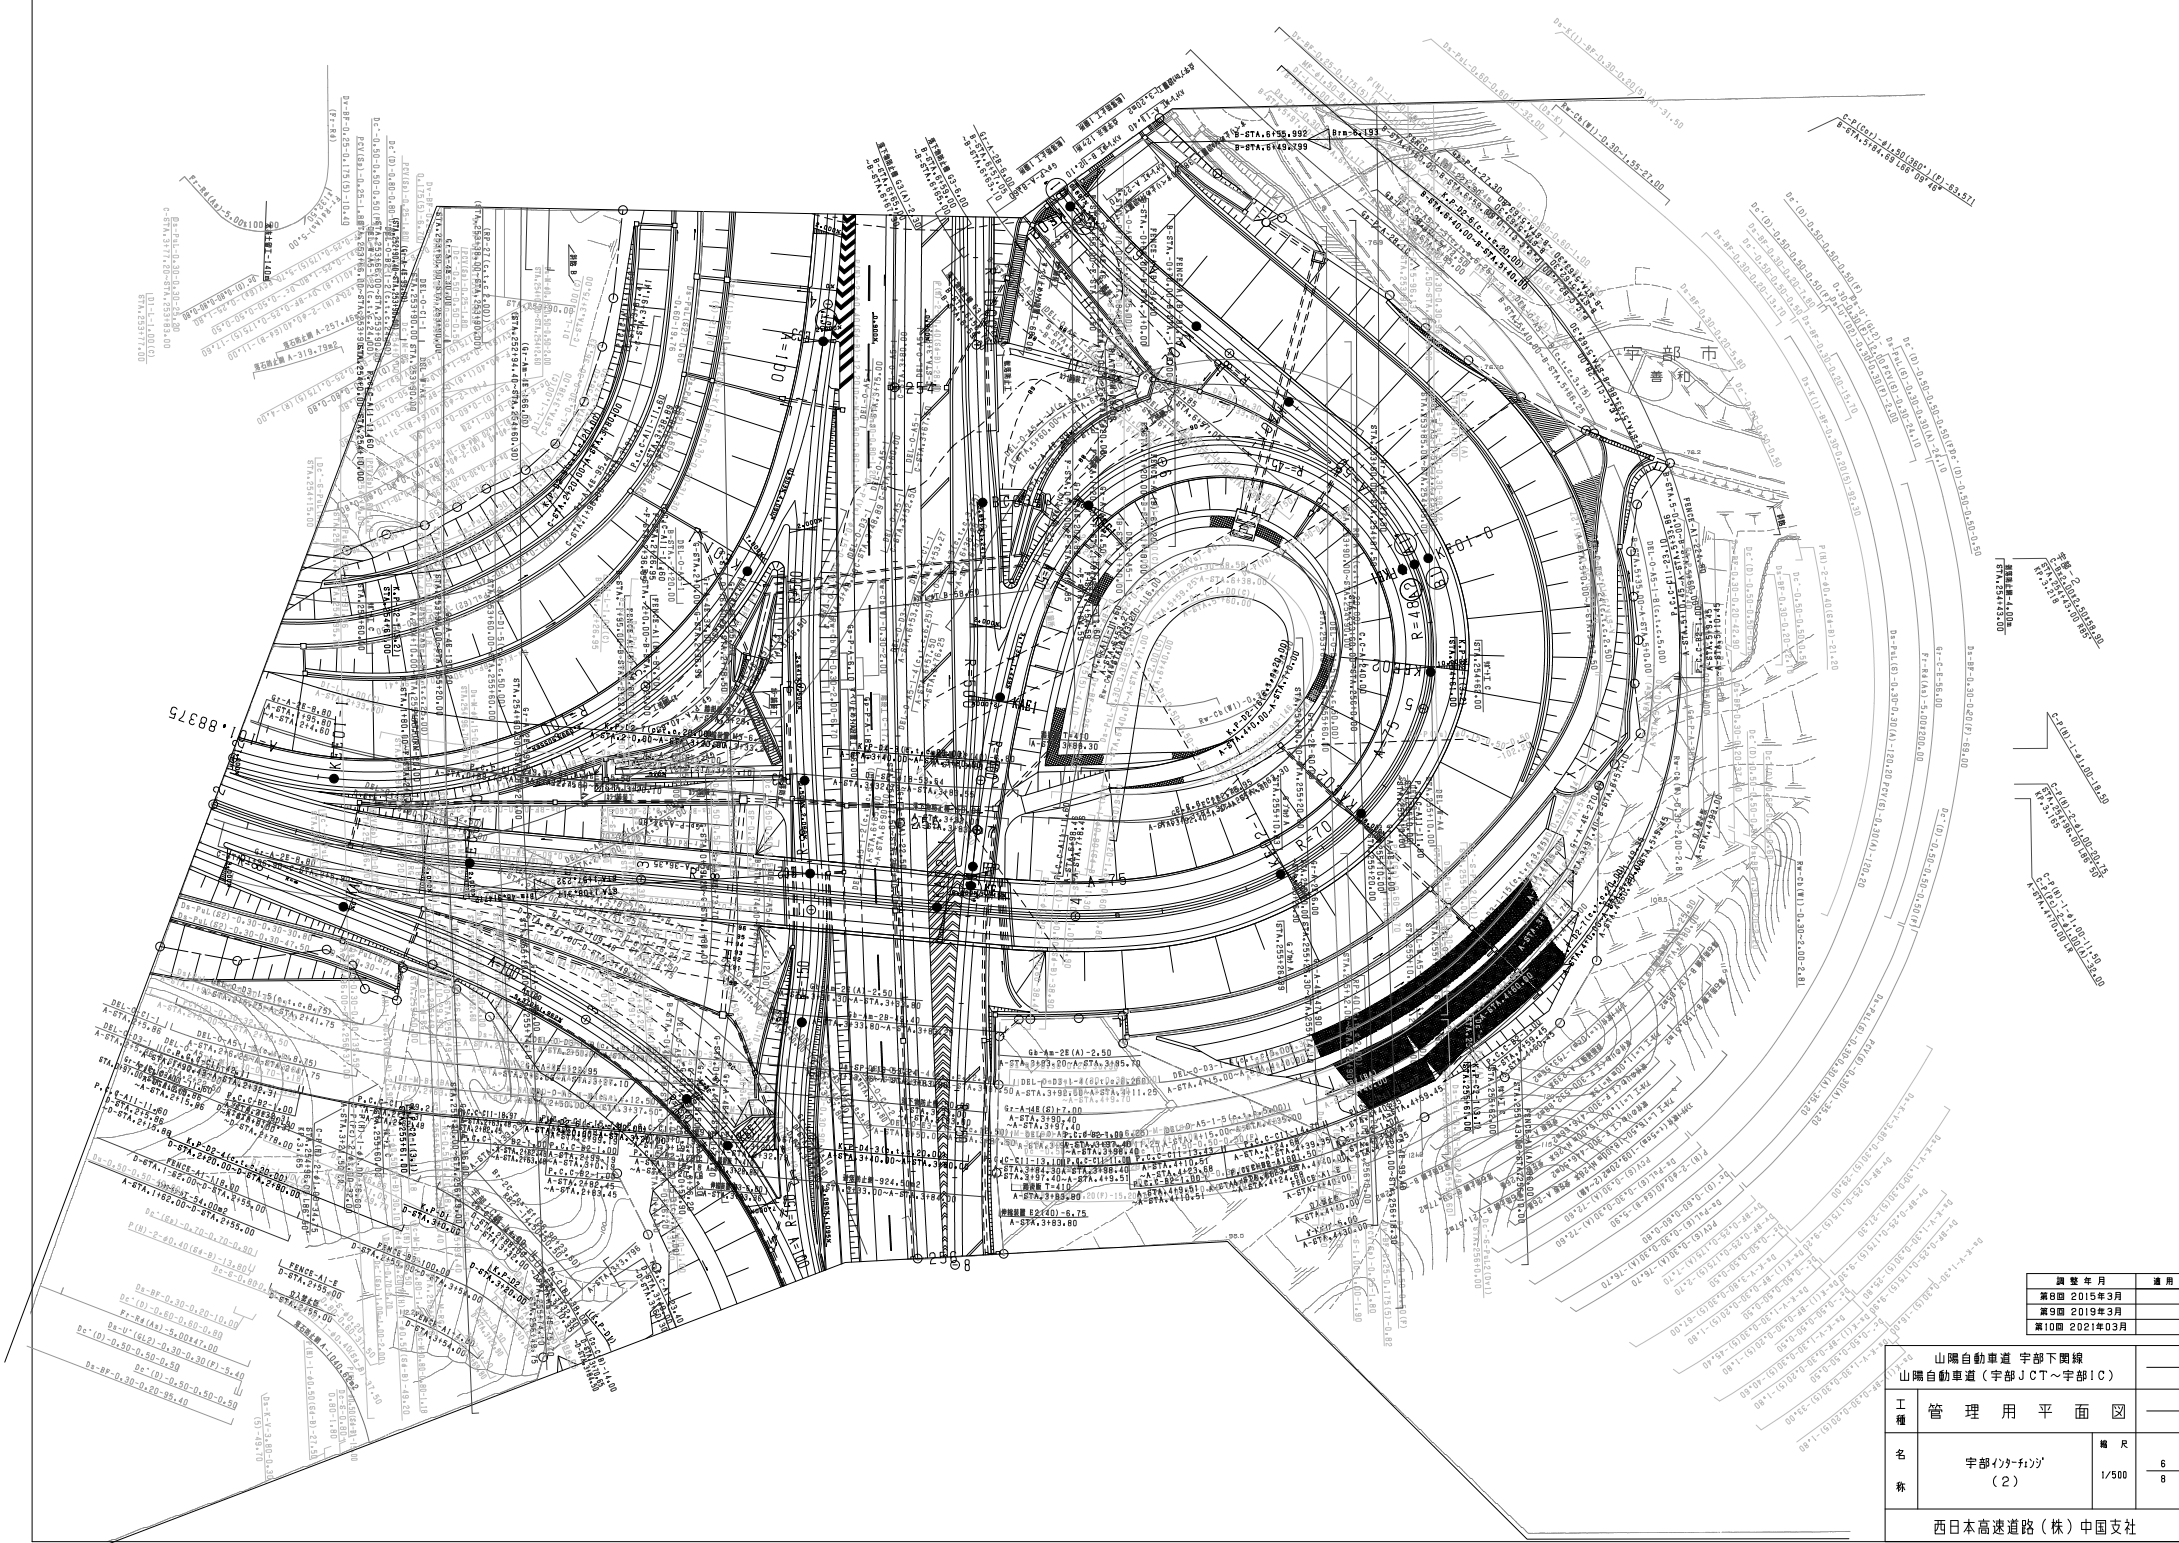

| 調査年月 | 適用 |
|---------------|----|
| 第8回 2015年3月 | — |
| 第9回 2019年3月 | — |
| 第10回 2021年03月 | — |


| | | |
|------------------------------------|-------------------|-----------------------|
| 山陽自動車道 宇部下開線 山陽自動車道(宇部JCT~宇部IC) | | — |
| 工種 | 管理用平面図 | — |
| 西日本高速道路(株)中国支社 | | |

11.88375

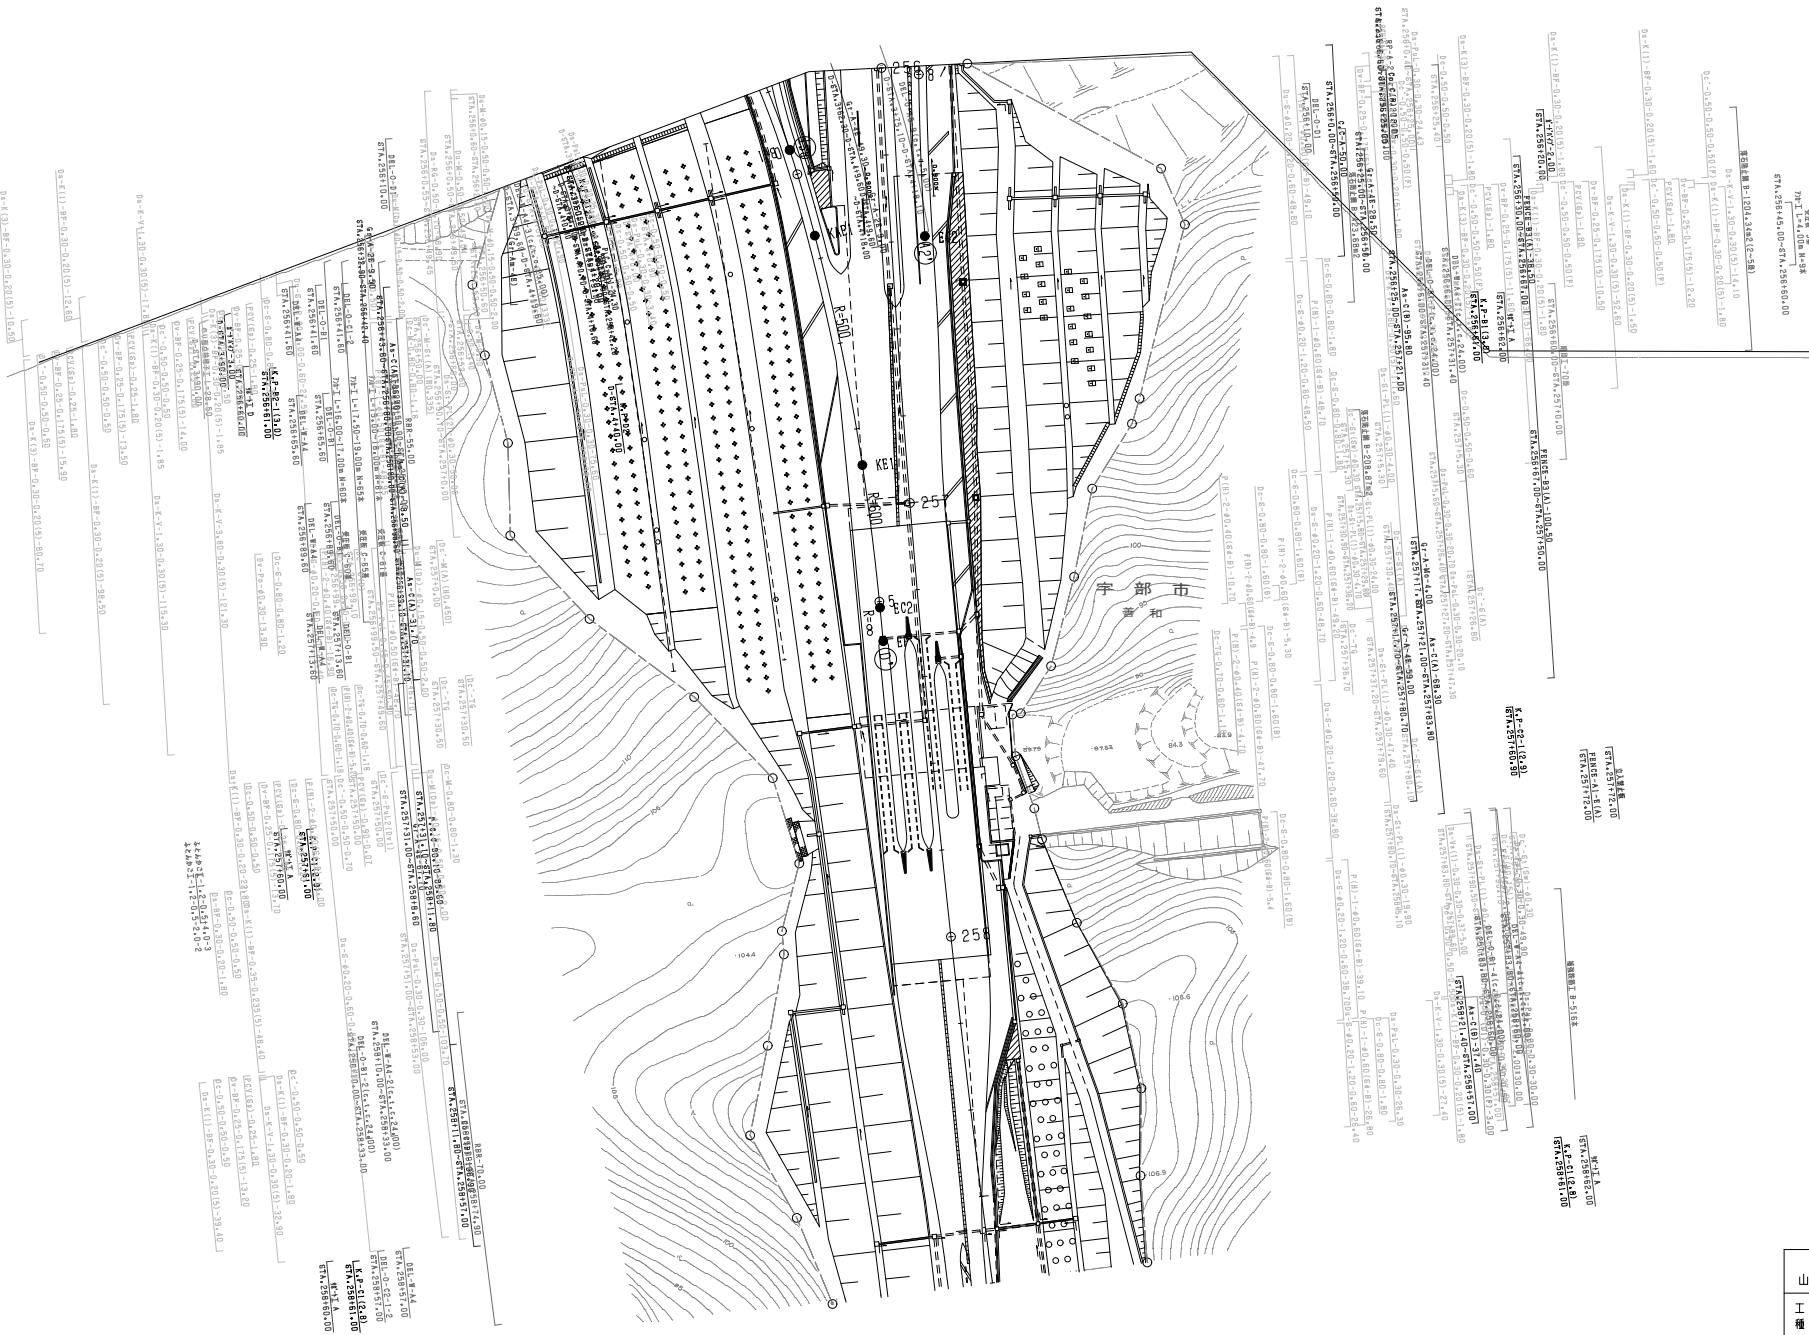


| 調査年月 | 適用 |
|-------------|----|
| 第4期 2012年3月 | |
| 第5期 2012年5月 | |
| 第3期 2011年3月 | |

| | | | |
|---------------------|----------|-------|-----|
| 山陽自動車道 宇部下閉鎖 | | — | |
| 山陽自動車道 (宇部JCT~宇部IC) | | — | |
| 工種 | 管理用平面図 | — | |
| 名称 | 宇部JCT(3) | 縮尺 | 7/8 |
| | | 1/500 | |
| 西日本高速道路(株) 中国支社 | | | |

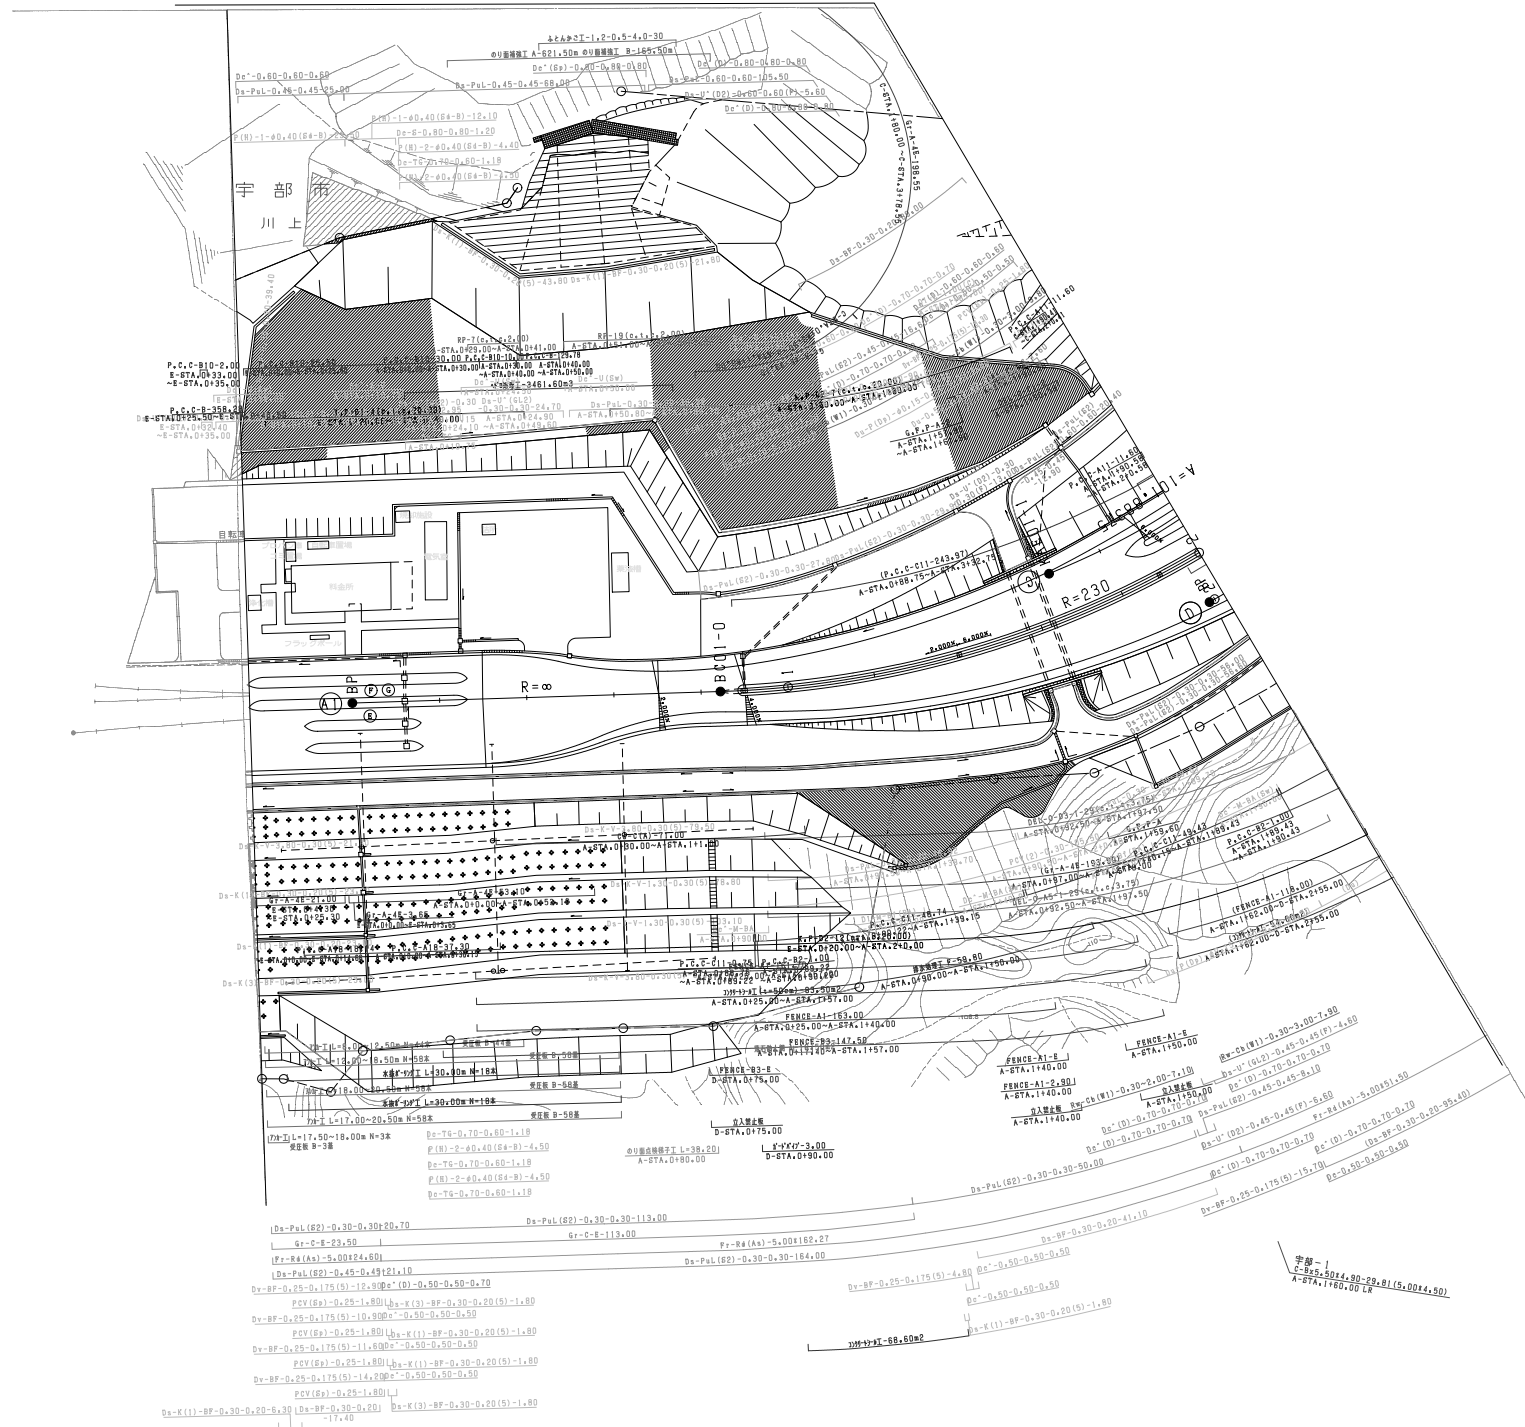


| 調査年月 | 適用 |
|--------------|----|
| 第4回 2012年3月 | |
| 第5回 2019年3月 | |
| 第6回 2021年03月 | |

| 山陽自動車道 宇部下閉線 山陽自動車道(宇部JCT~宇部IC) | | |
|------------------------------------|-------------------|-------------|
| 工種 | 管理用平面図 | |
| 名称 | 宇部JCT~宇部IC (4) | 縮尺 1/500 |
| | | 8 8 |
| 西日本高速道路(株)中国支社 | | |

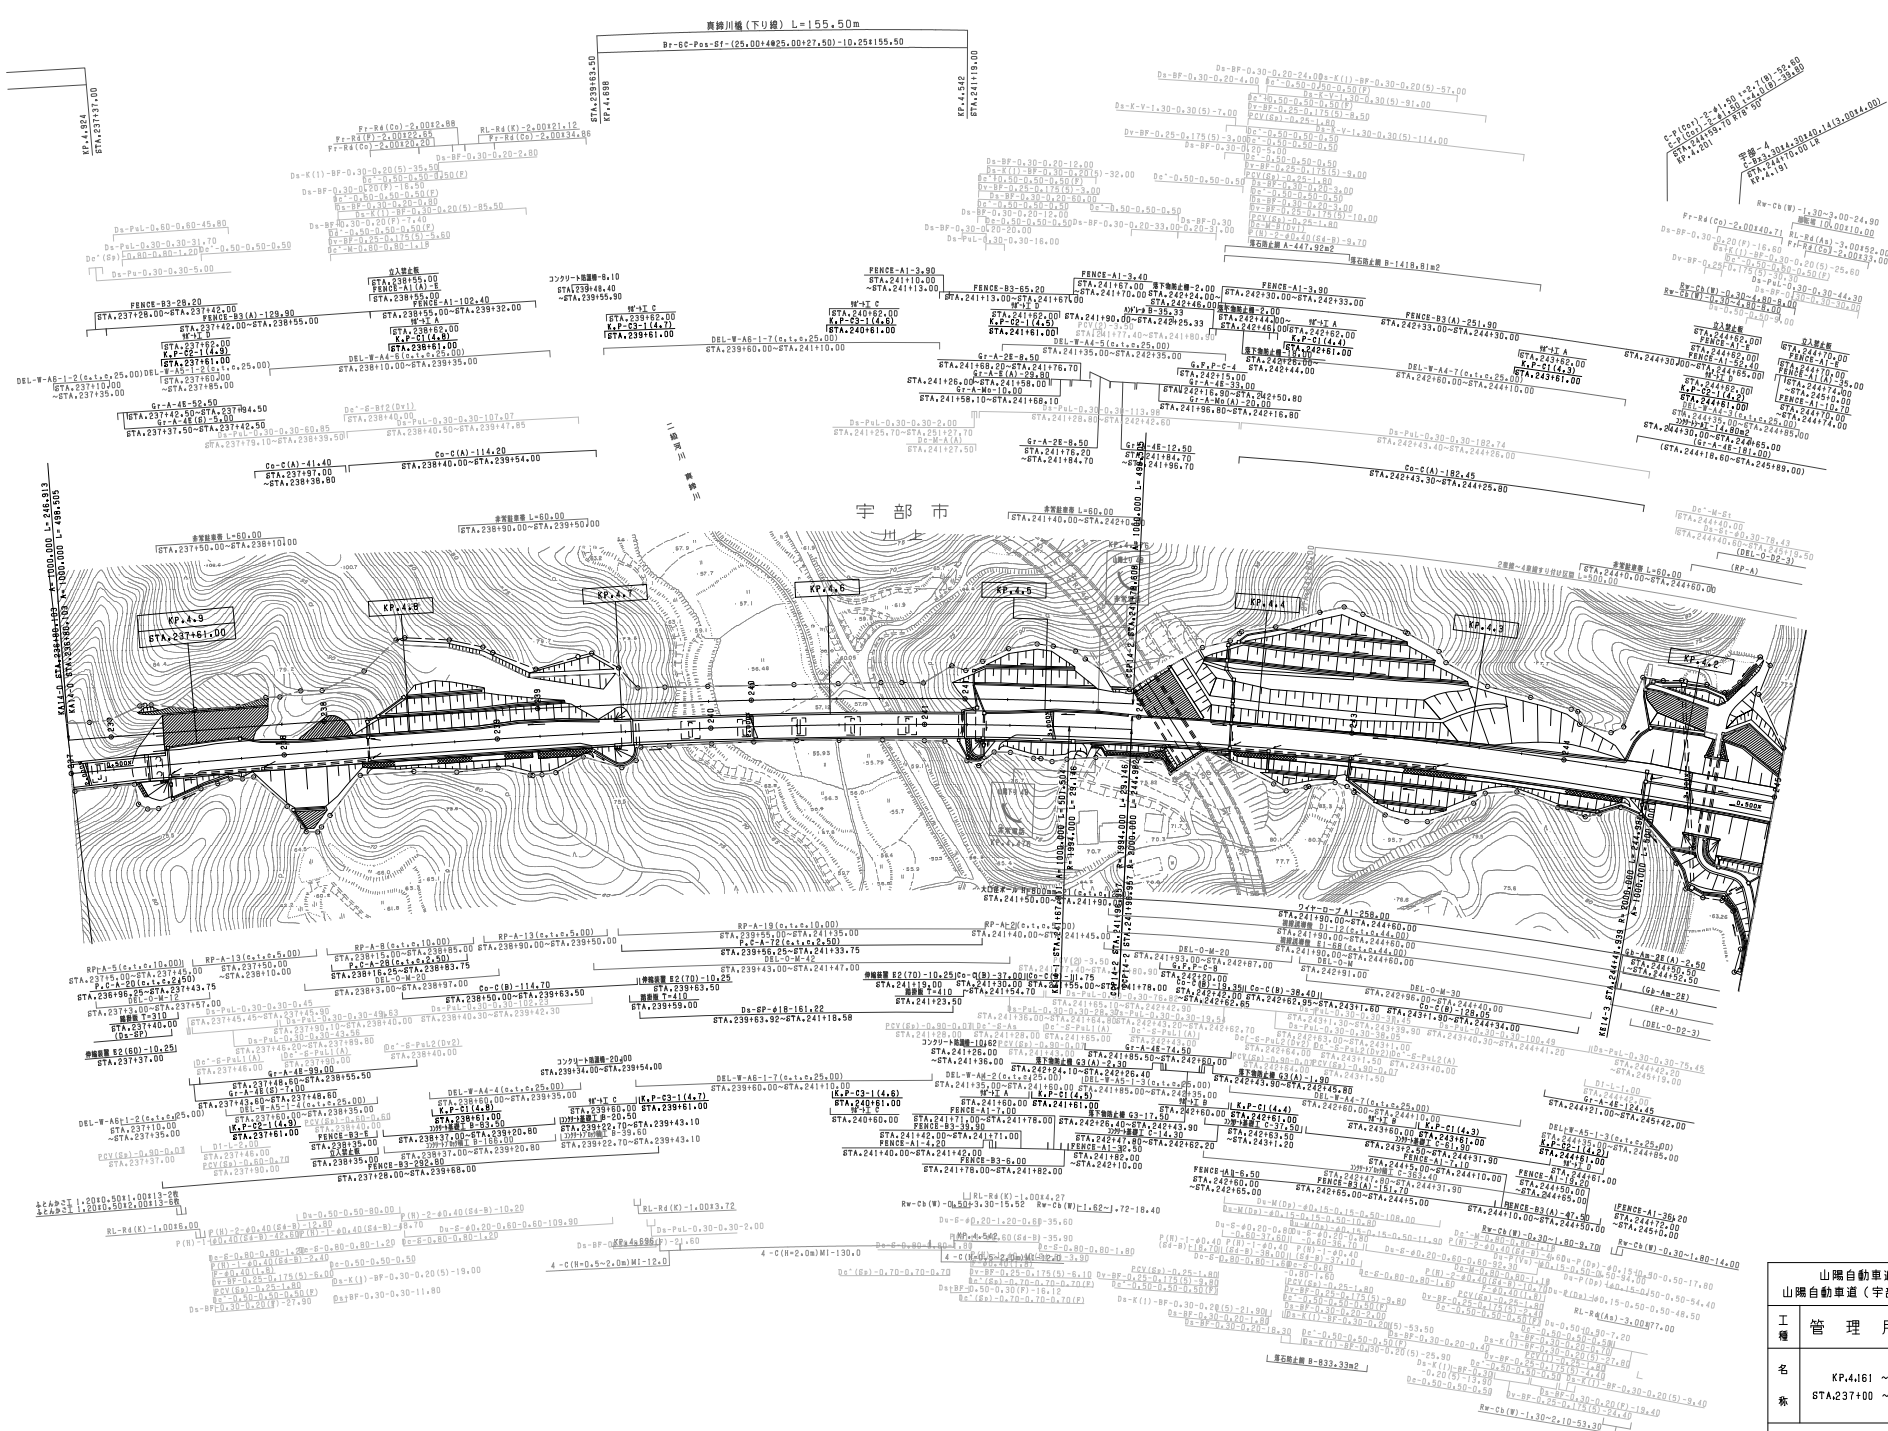

雷隆山トンネル工事起点 宇部インターチェンジ工事終点

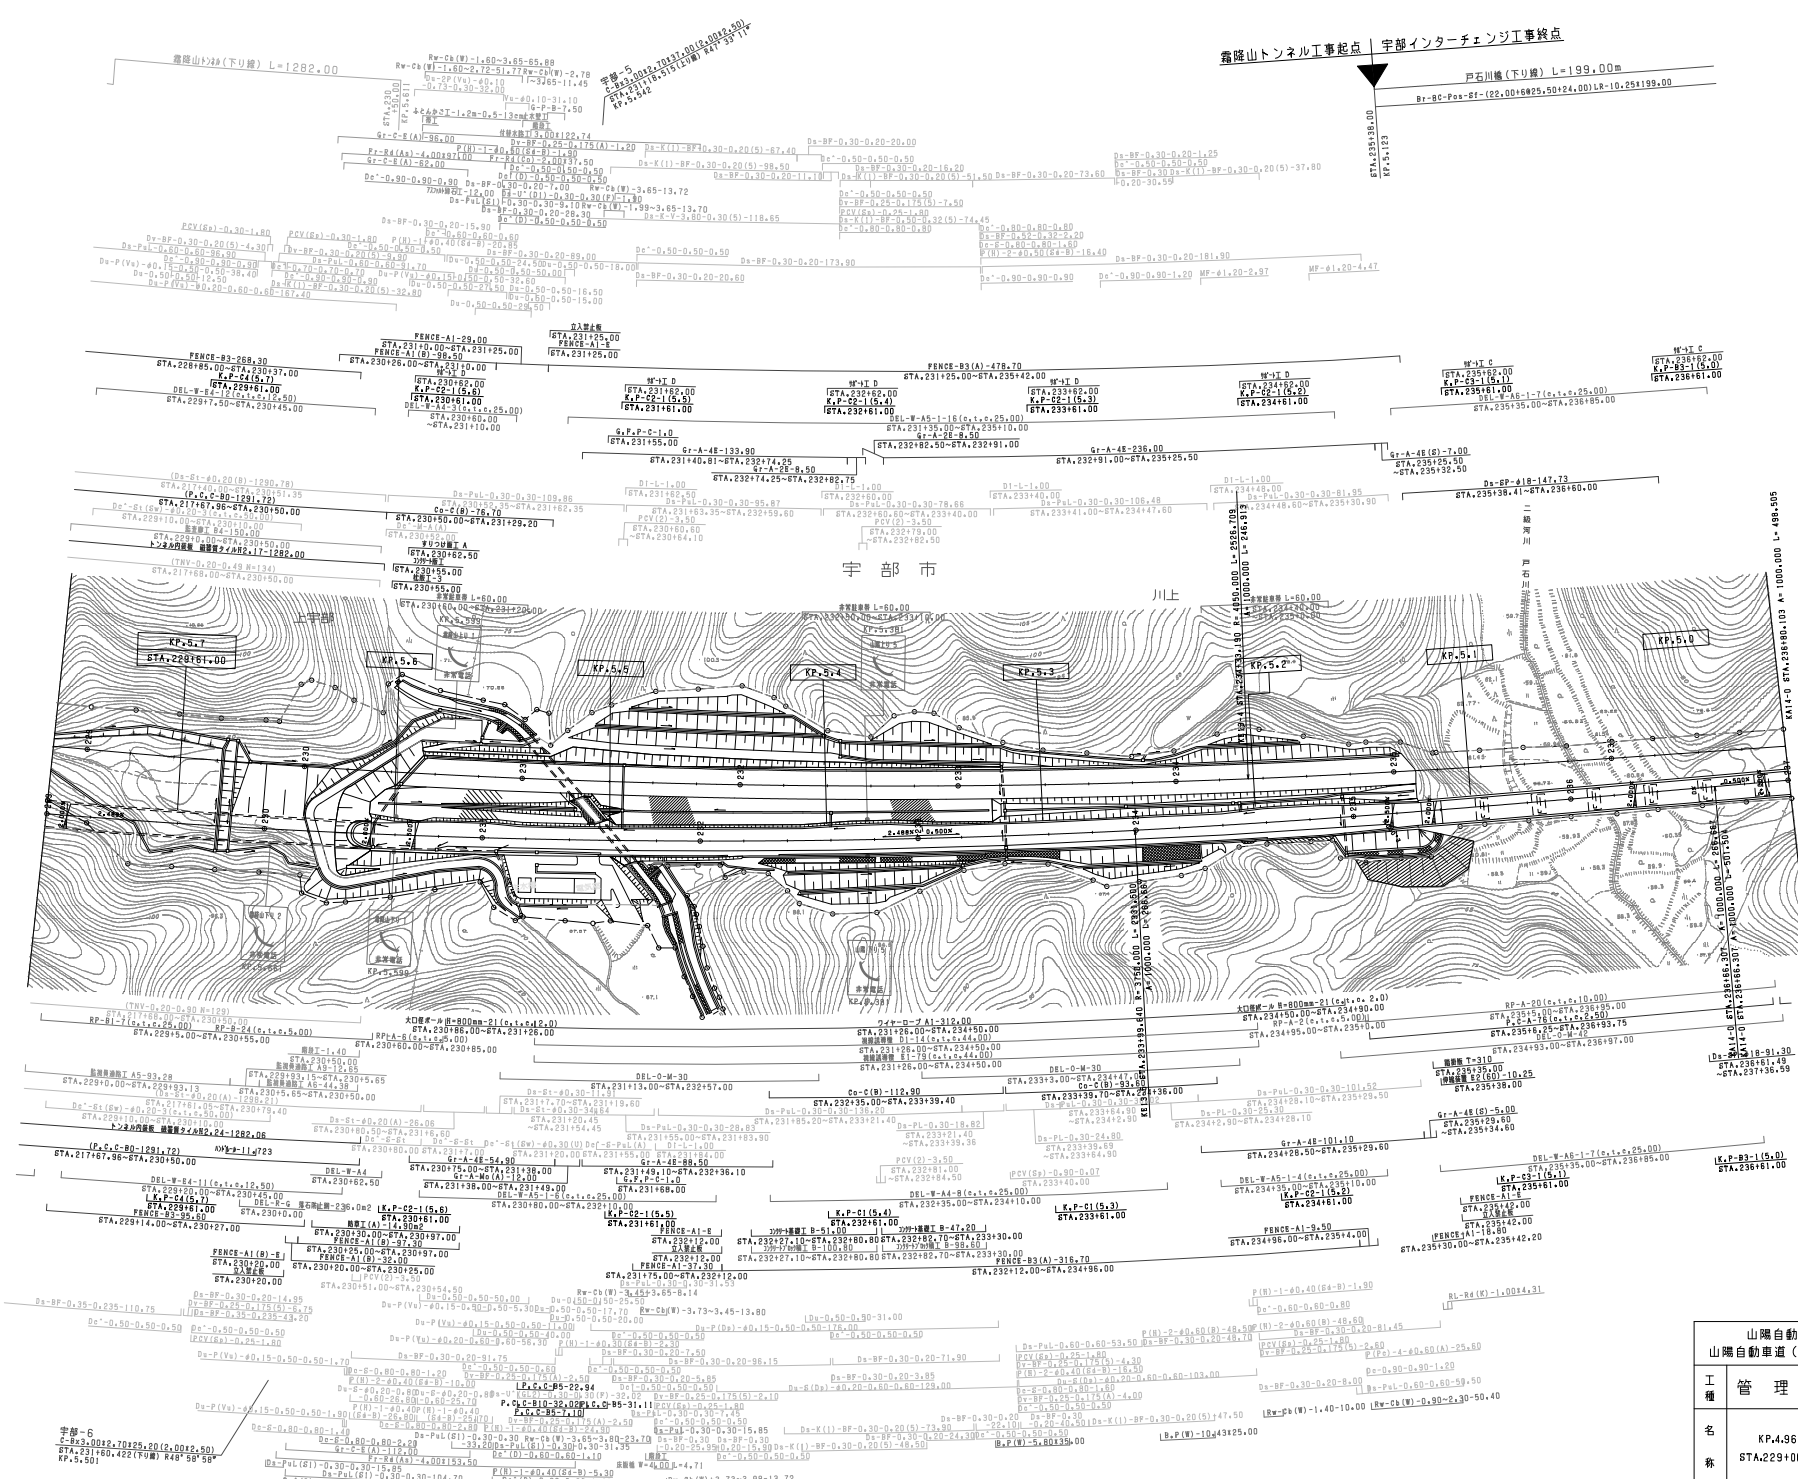

| 調査年月 | 用途 |
|--------------|----|
| 第2回 2010年3月 | |
| 第3回 2011年3月 | |
| 第4回 2022年03月 | |

| 山陽自動車道吹田山口線 山陽自動車道(宇部IC~小野田IC) | | | |
|-----------------------------------|--------|----|--------|
| 工種 | 管理用平面図 | 縮尺 | 1/1000 |

西日本高速道路(株) 中国支社




K.P-C4(6.5) STA.221+61.00
 K.P-C4(6.4) STA.222+61.00
 K.P-C4(6.3) STA.223+61.00
 K.P-C4(6.2) STA.224+61.00
 K.P-C4(6.1) STA.225+61.00
 K.P-B4(5.0) STA.226+61.00
 K.P-C4(5.9) STA.227+61.00
 K.P-C4(5.8) STA.228+61.00

 トンネル内縦断 組立値 P.117-1282.00

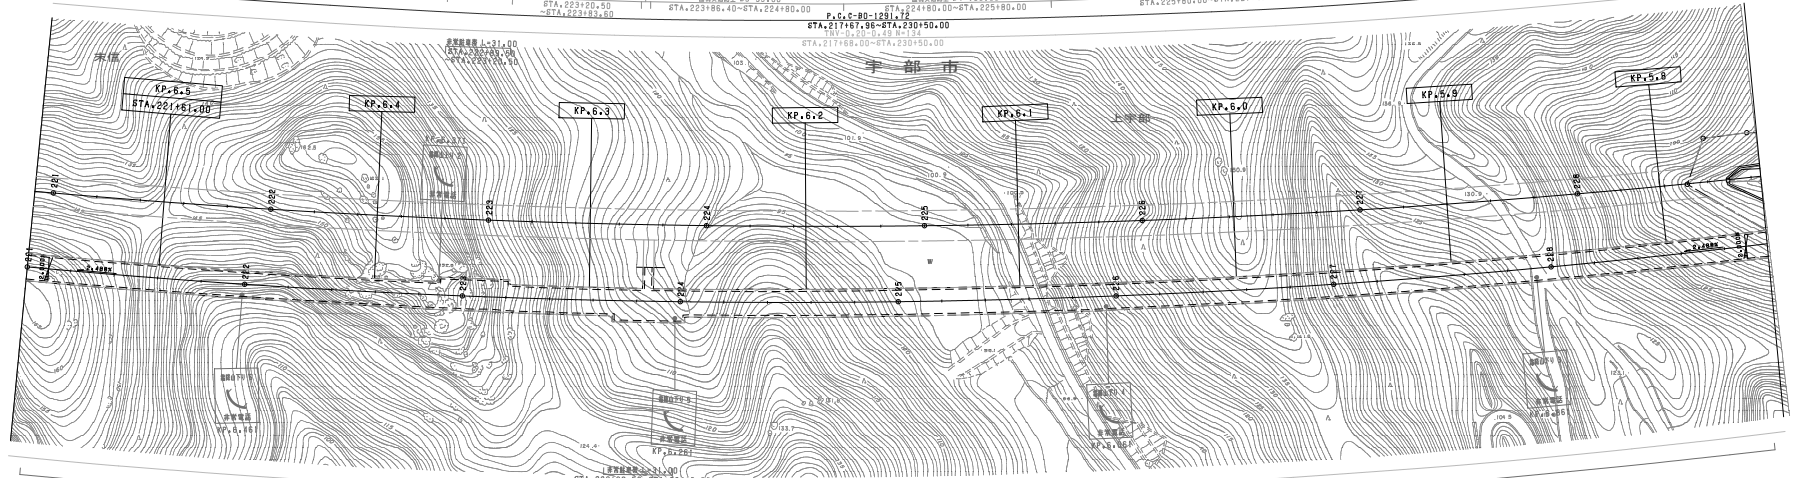
LYW#-10,365
 P.C.C-80-1281.72 STA.217+61.96~STA.230+50.00
 DEL-W-84-64(c.t.c.12.50) STA.229+7.20~STA.229+7.50
 K.P-C4(6.2) STA.224+61.00
 DEL-R-6 STA.226+0.00
 K.P-C4(5.9) STA.227+61.00
 DEL-R-6 STA.228+0.00
 K.P-C4(5.8) STA.228+61.00

| 調査年月 | 適用 |
|-------------|----|
| 第1回 2006年3月 | |
| 第2回 2010年3月 | |

| | | |
|-----------------------------------|--|-------------------------|
| 山陽自動車道吹田山口線 山陽自動車道(宇部IC~小野田IC) | | |
| 工種 | 管理用平面図 | |
| 名称 | KP.5.761 ~ KP.6.561 STA.221+00 ~ STA.229+00 | 縮尺 1/1000 3 12 |
| 西日本高速道路(株) 中国支社 | | |

宇部西工事起点 | 霧降山トンネル工事終点

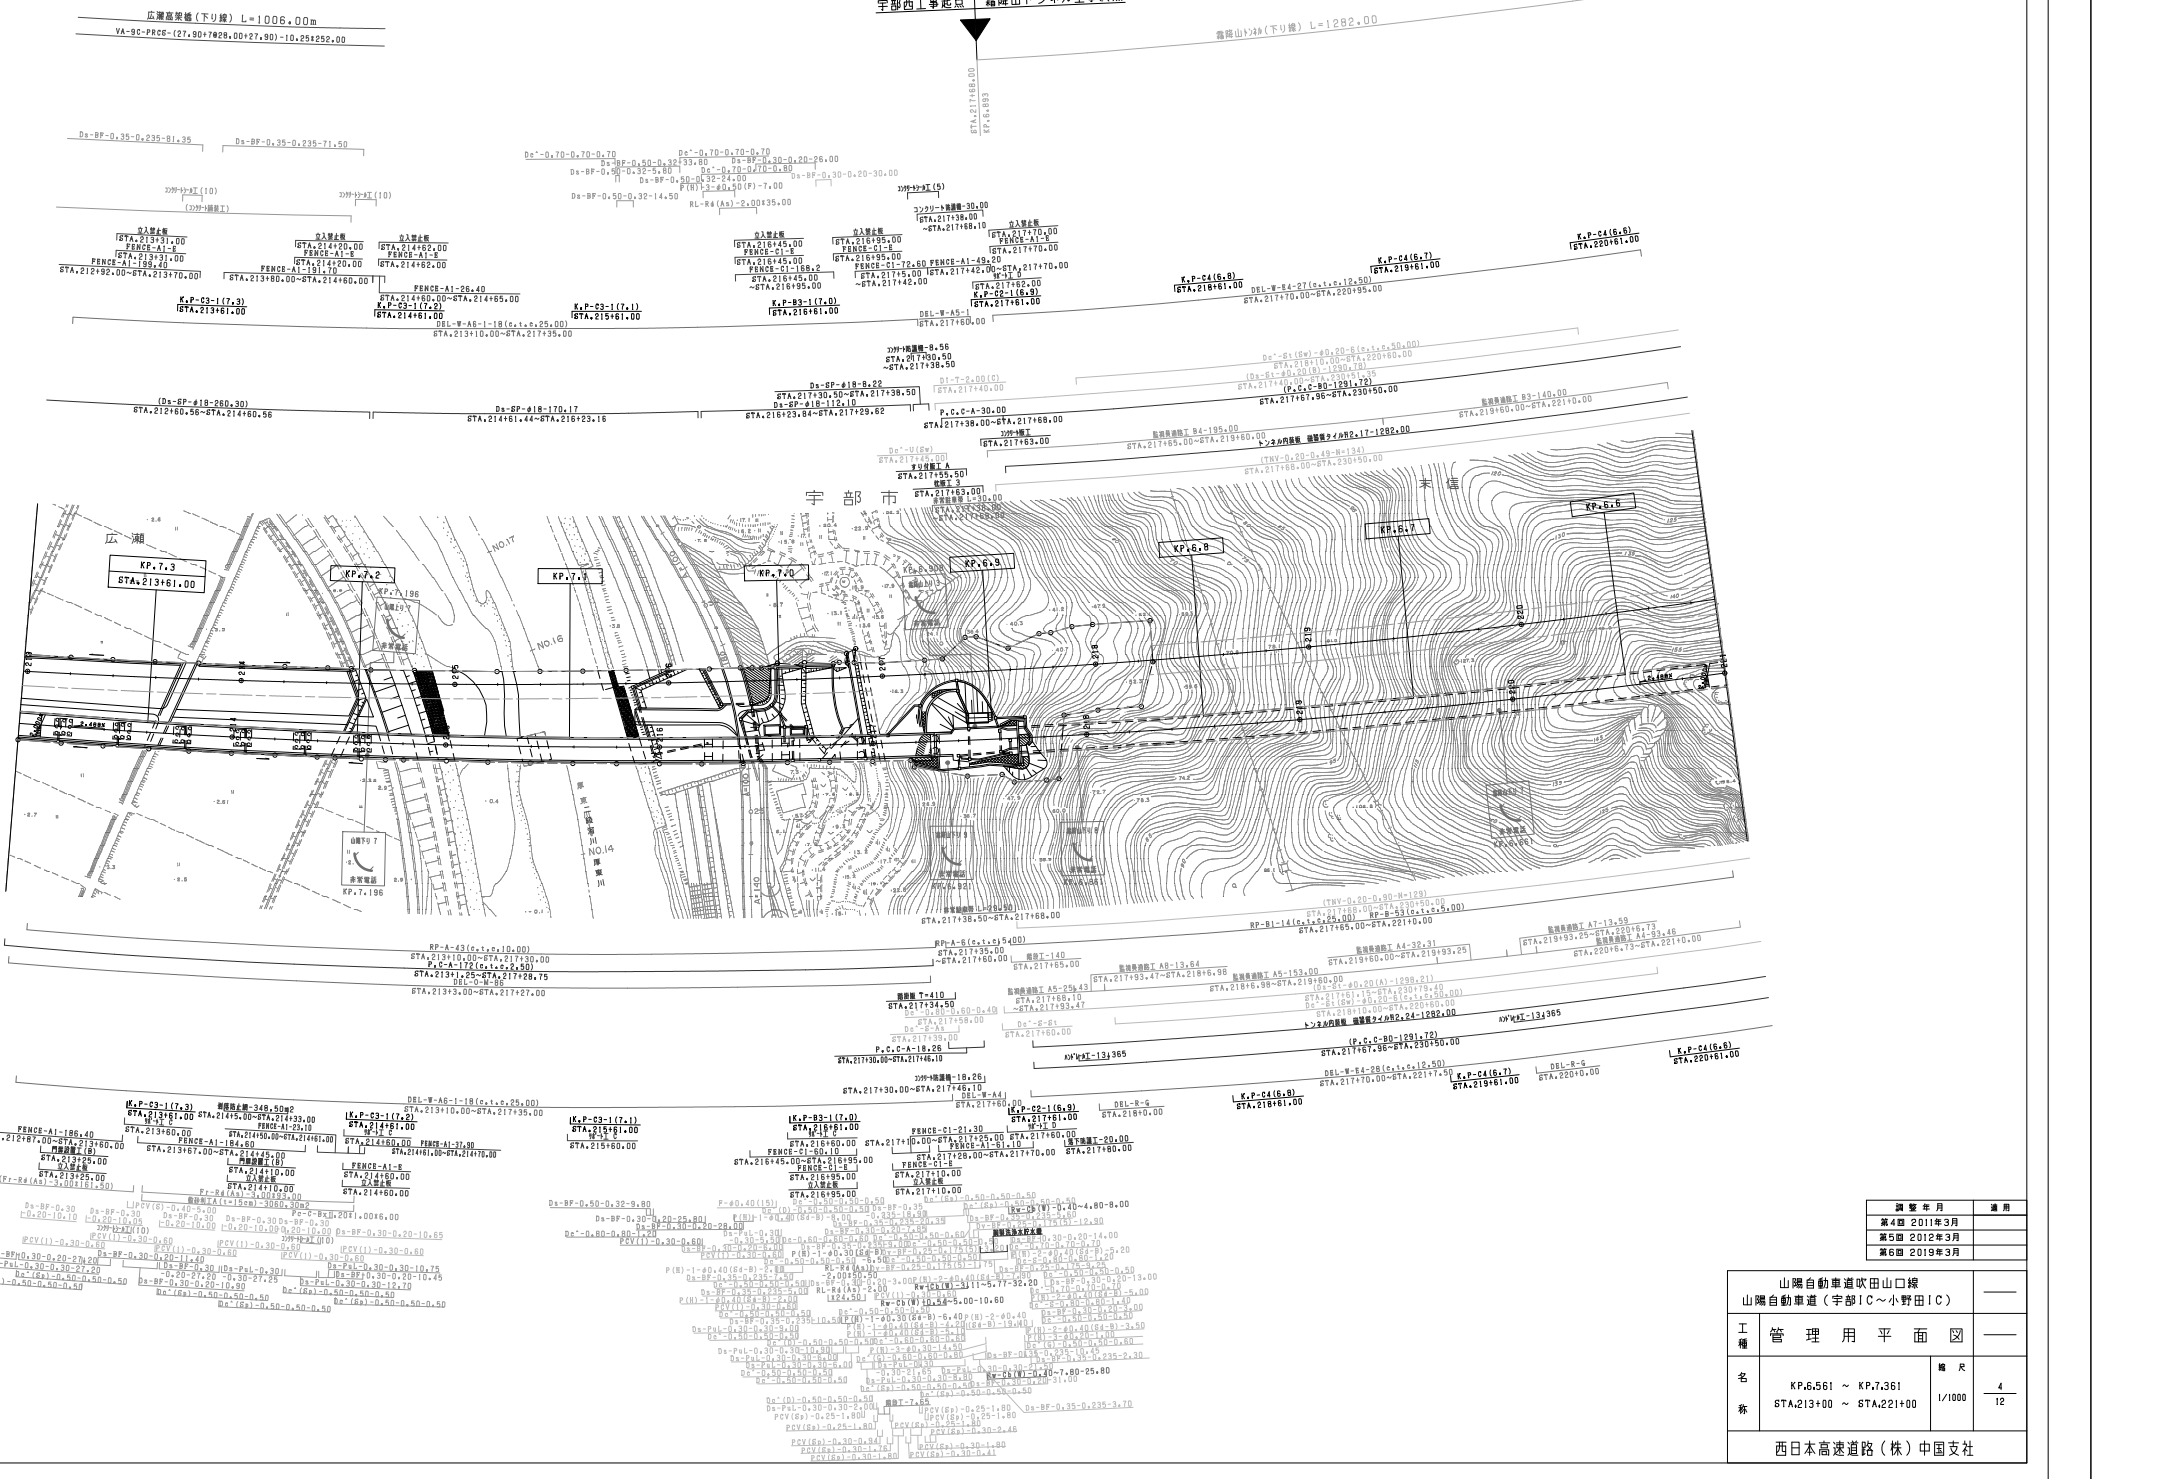


| 調査年月 | 備考 |
|-------------|----|
| 第4回 2011年3月 | |
| 第5回 2012年3月 | |
| 第6回 2019年3月 | |

| 山陽自動車道吹田山口線 山陽自動車道(宇部)C~小野田(C) | | — | |
|-----------------------------------|--|----|------------------------------------|
| 工種 | 管理用平面図 | — | |
| 名称 | KP.6.561 ~ KP.7.361 STA.213+00 ~ STA.221+00 | 縮尺 | $\frac{1}{1000}$ $\frac{4}{12}$ |
| 西日本高速道路(株)中国支社 | | | |

小野田東工事起点 宇部西工事終点

碓石谷橋(下り線) L=104.00m

広瀬橋(下り線) L=1005.00m

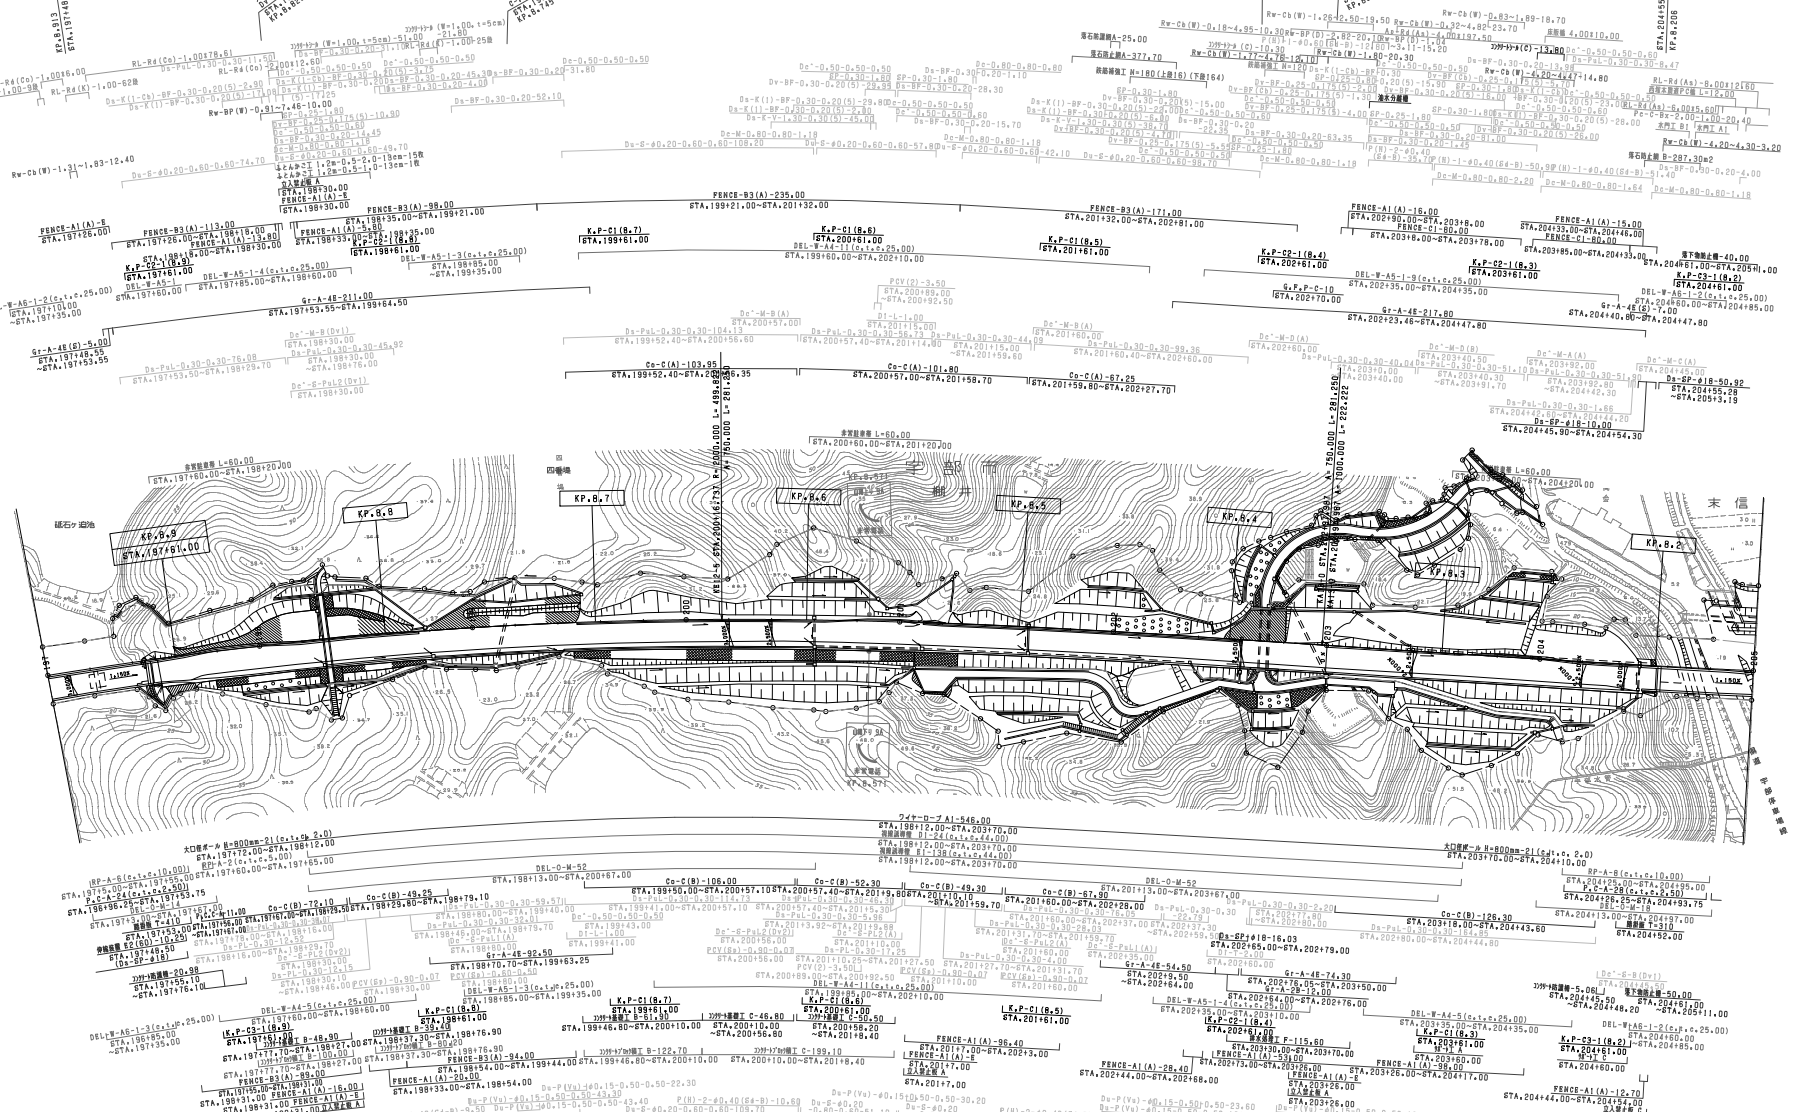

| 調整年月 | 適用 |
|--------------|----|
| 第4期 2021年03月 | — |
| 第5期 2022年03月 | — |
| 第6期 2023年02月 | — |

山陽自動車道吹田山口線
山陽自動車道(宇部IC~小野田IC)


工程
管 理 用 平 面 図

名 称
KP.8161~KP.8961
STA.19740.00~STA.20454.00

縮 尺
1/1000

6
12

西日本高速道路(株) 中国支社

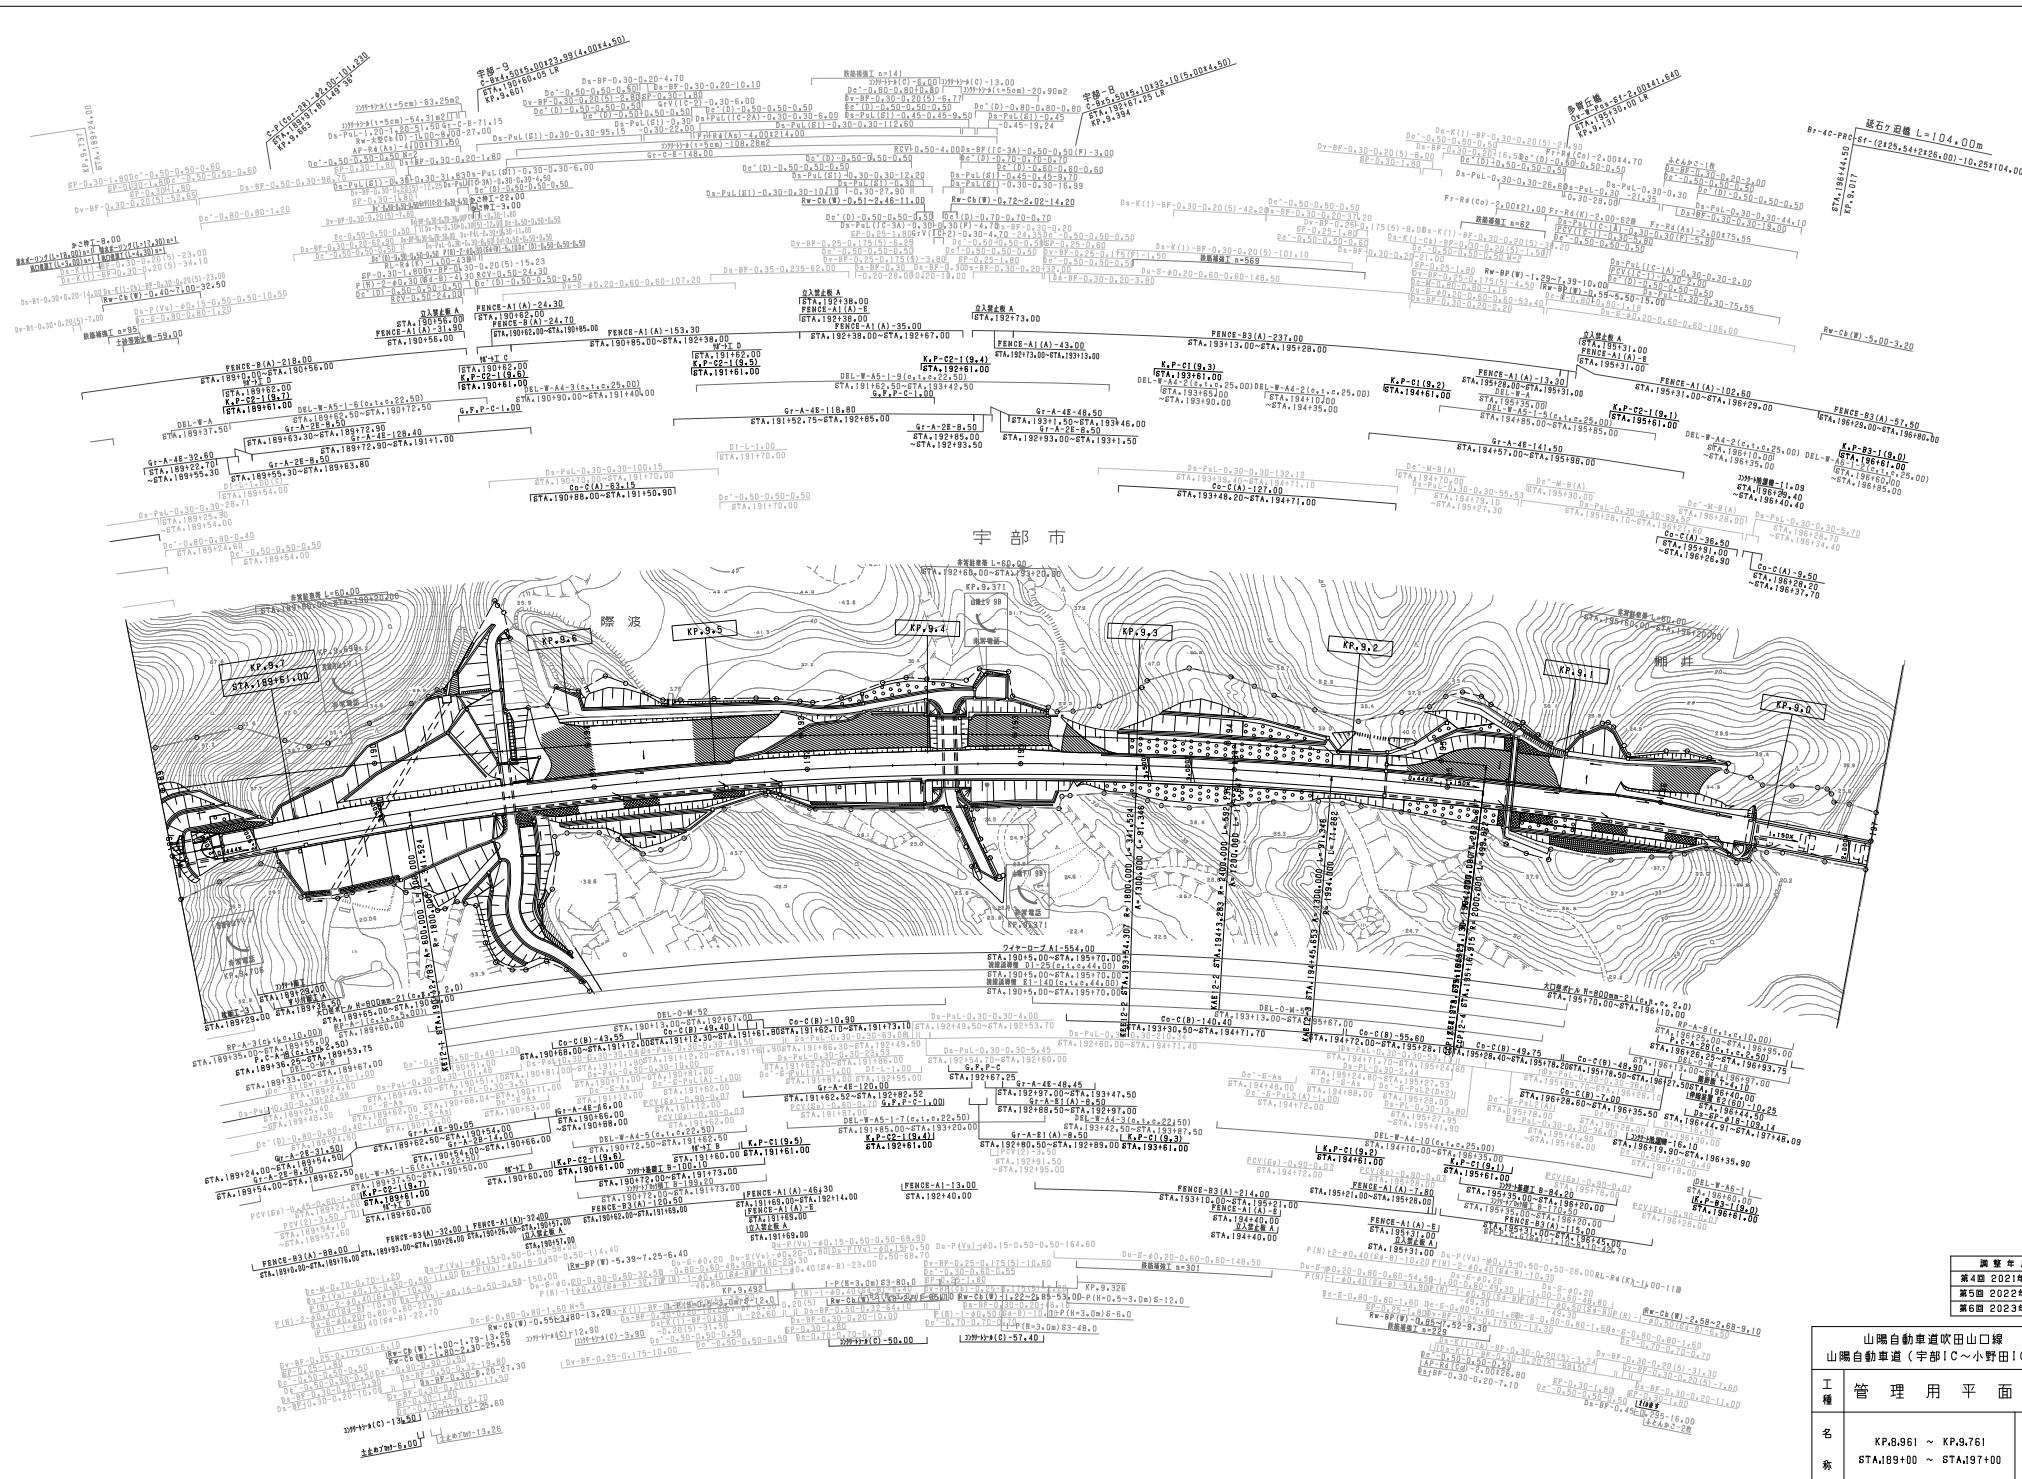


| 調査年月 | 適用 |
|--------------|----|
| 第4回 2021年03月 | — |
| 第5回 2022年03月 | — |
| 第6回 2023年02月 | — |

| | |
|----------------------------------|--|
| 山陽自動車道吹田山線 山陽自動車道(宇部IC~小野田IC) | |
| 工程 | 管理用平面図 |
| 縮尺 | 1/1000 |
| 張数 | 7 / 12 |

西日本高速道路(株) 中国支社


善徳寺山(下) L=270.00

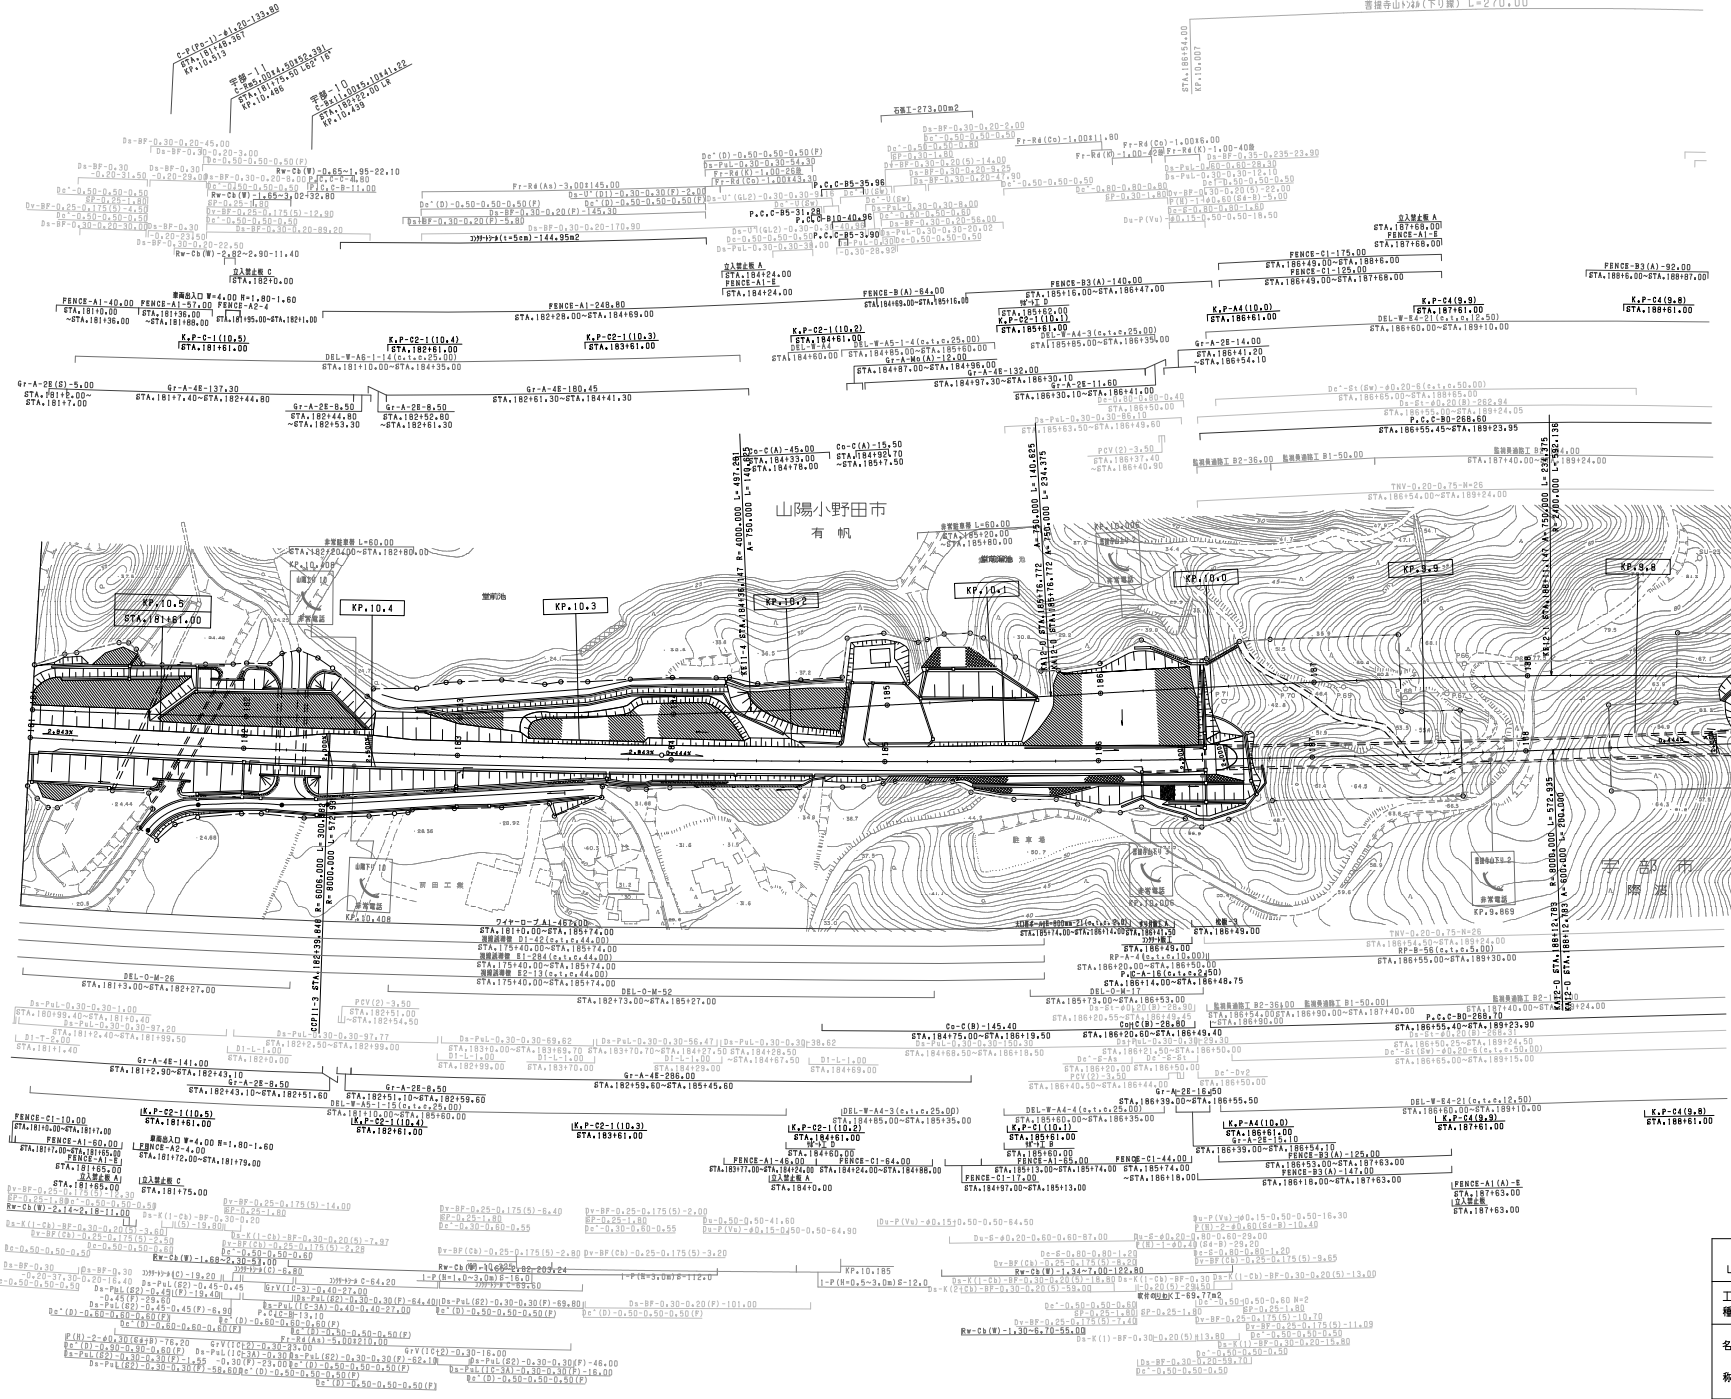

| 調査年月 | 適用 |
|--------------|----|
| 第3回 2012年3月 | |
| 第4回 2022年03月 | |
| 第5回 2023年02月 | |

| 山陽自動車道吹田山口線 山陽自動車道(宇都IC~小野田IC) | | | |
|-----------------------------------|---|----|---------|
| 工程 | | | |
| 名称 | KP.9.761 ~ KP.10.561 STA.18110.00 ~ STA.18910.00 | 縮尺 | 1/1000 |
| | | | 8 12 |

西日本高速道路(株) 中国支社

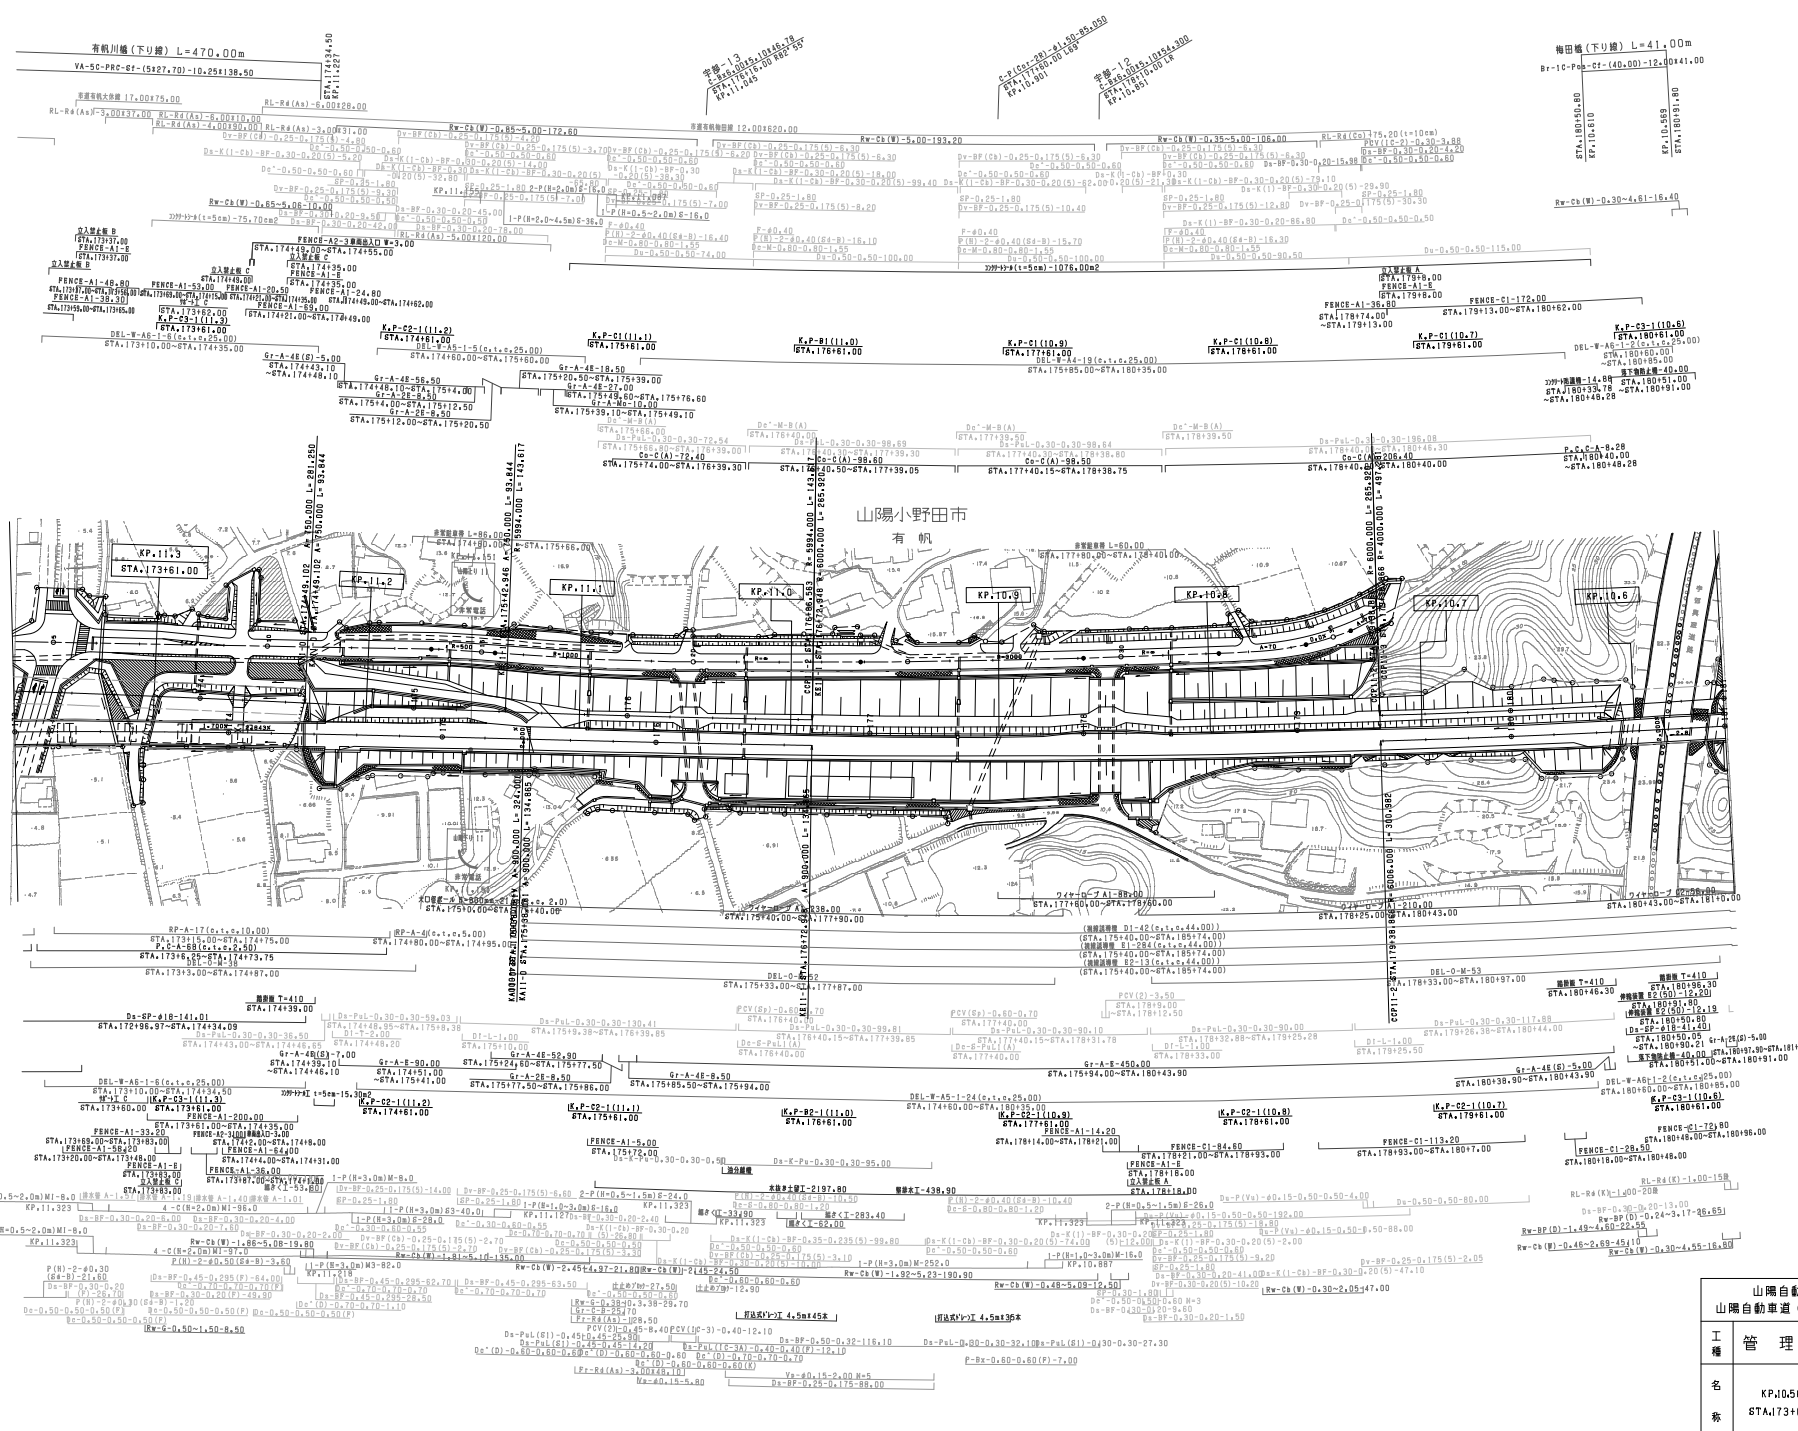

| 調査年月 | 適用 |
|--------------|----|
| 第5期 2012年3月 | |
| 第6期 2021年03月 | |
| 第7期 2022年03月 | |


| | |
|-----------------------------------|--|
| 山陽自動車道吹田山陽口 山陽自動車道(宇部IC~小野田IC) | |
| 工程名 | 管理用平面図 |
| 名称 | KP10.561 ~ KP11.361 STA.173000 ~ STA.180400 |
| 縮尺 | 1/1000 |
| 欄尺 | 9 12 |

小野田舗装工事起点 宇部舗装工事起点

有軌道路(下り線) L=347.00



小野田インターチェンジ工事起点 小野田東工事終点

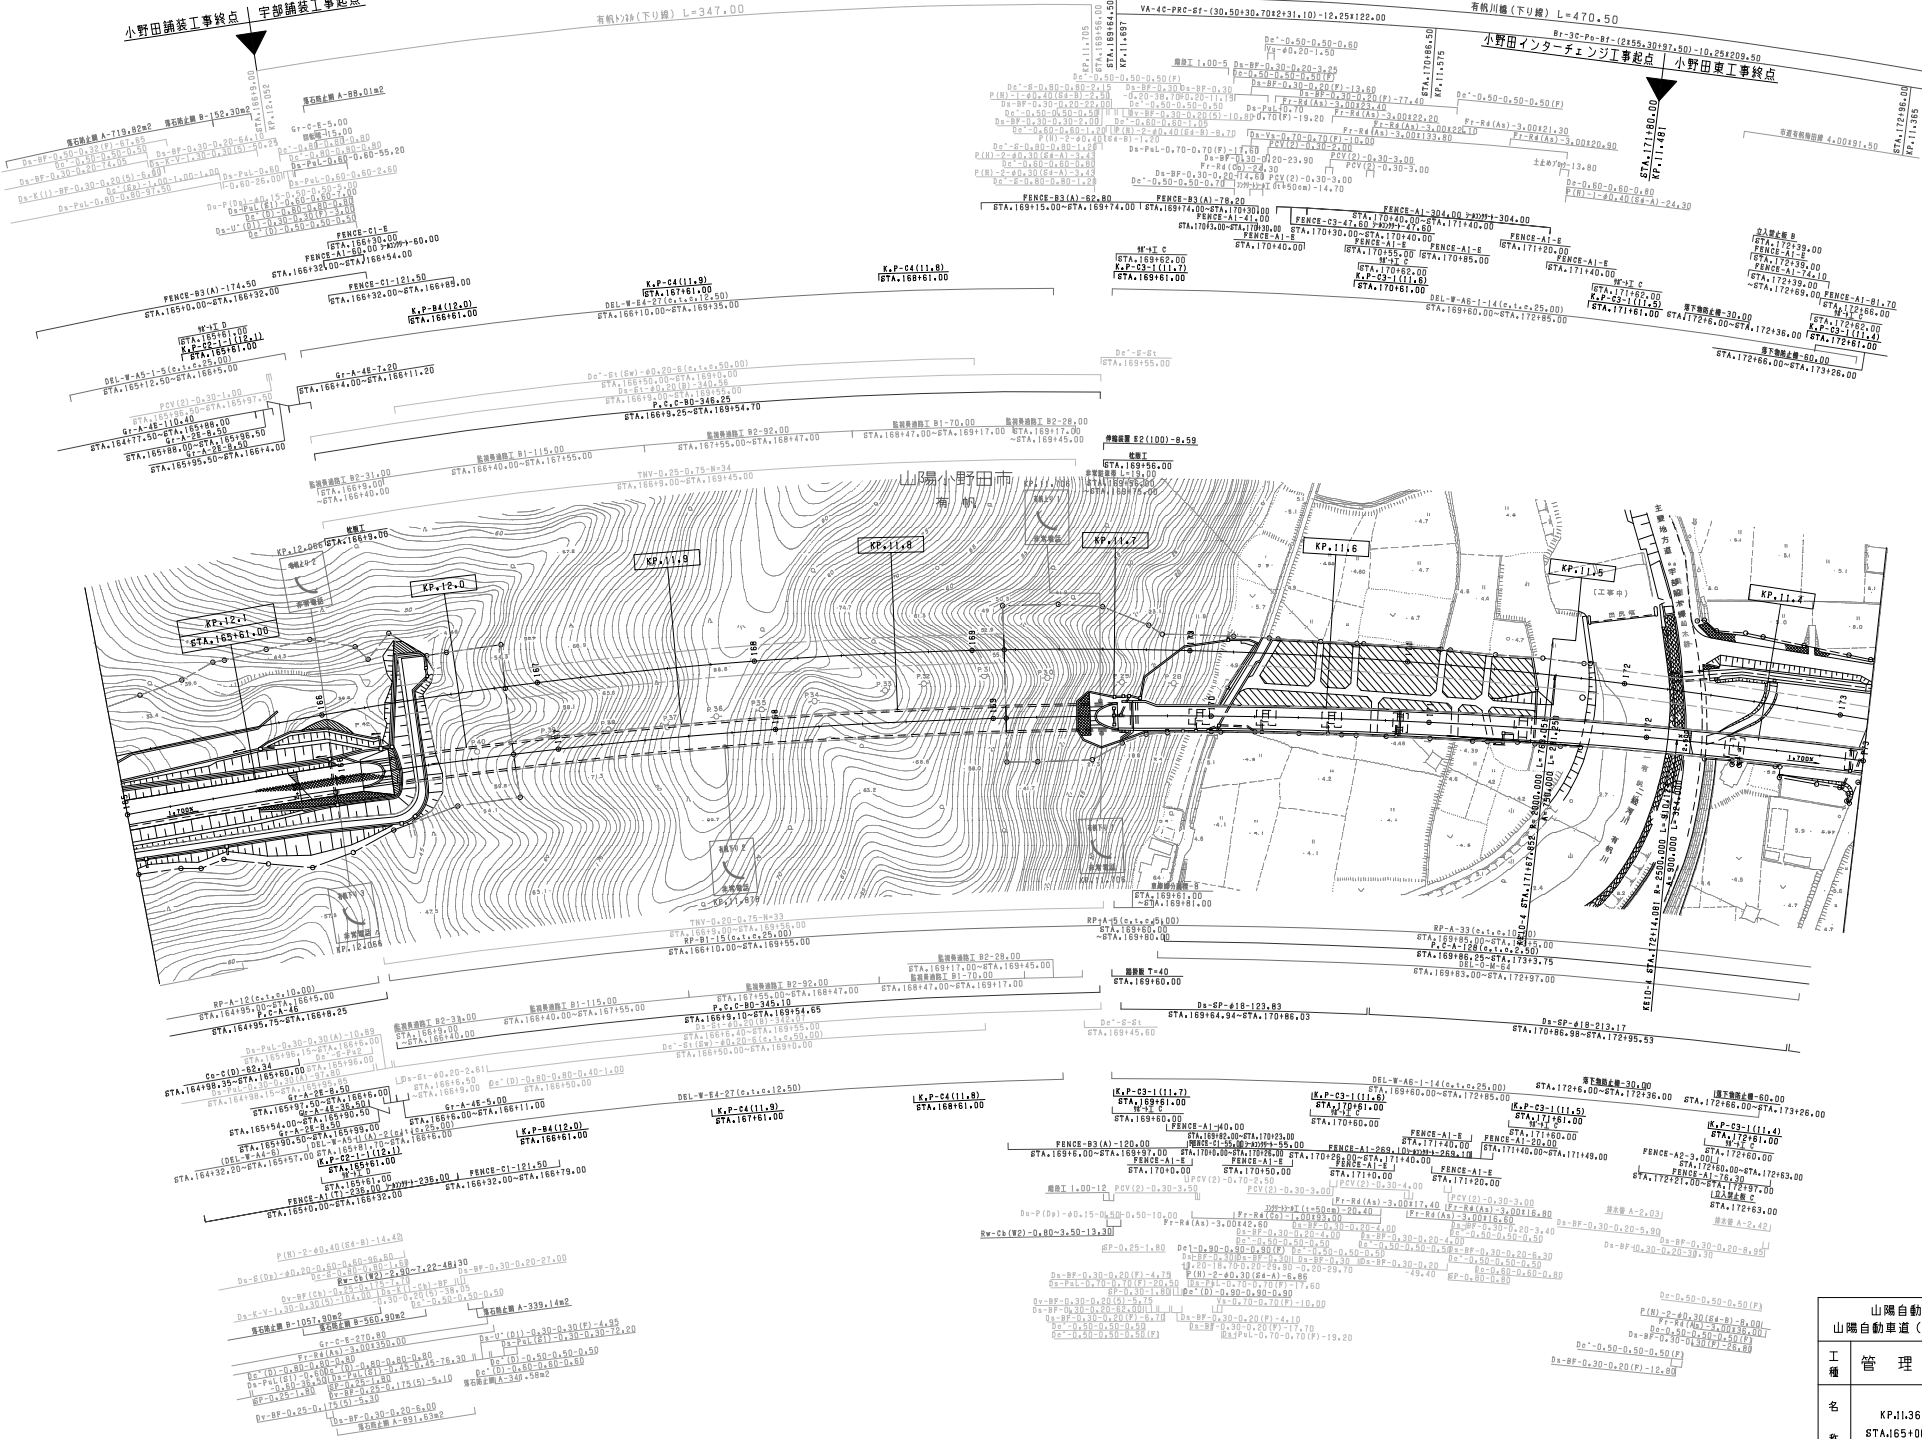

| 調査年月 | 用途 |
|--------------|----|
| 第1回 2006年3月 | |
| 第2回 2012年3月 | |
| 第3回 2021年03月 | |


| 山陽自動車道吹田山線 山陽自動車道(宇部IC~小野田IC) | | | |
|----------------------------------|-------------------------|----|--------|
| 工種 | 管理用平面図 | 縮尺 | 1/1000 |
| 名 | KP.11361 ~ KP.12161 | 幅員 | 10 |
| 称 | STA.165+00 ~ STA.173+00 | 長さ | 12 |
| 西日本高速道路(株)中国支社 | | | |

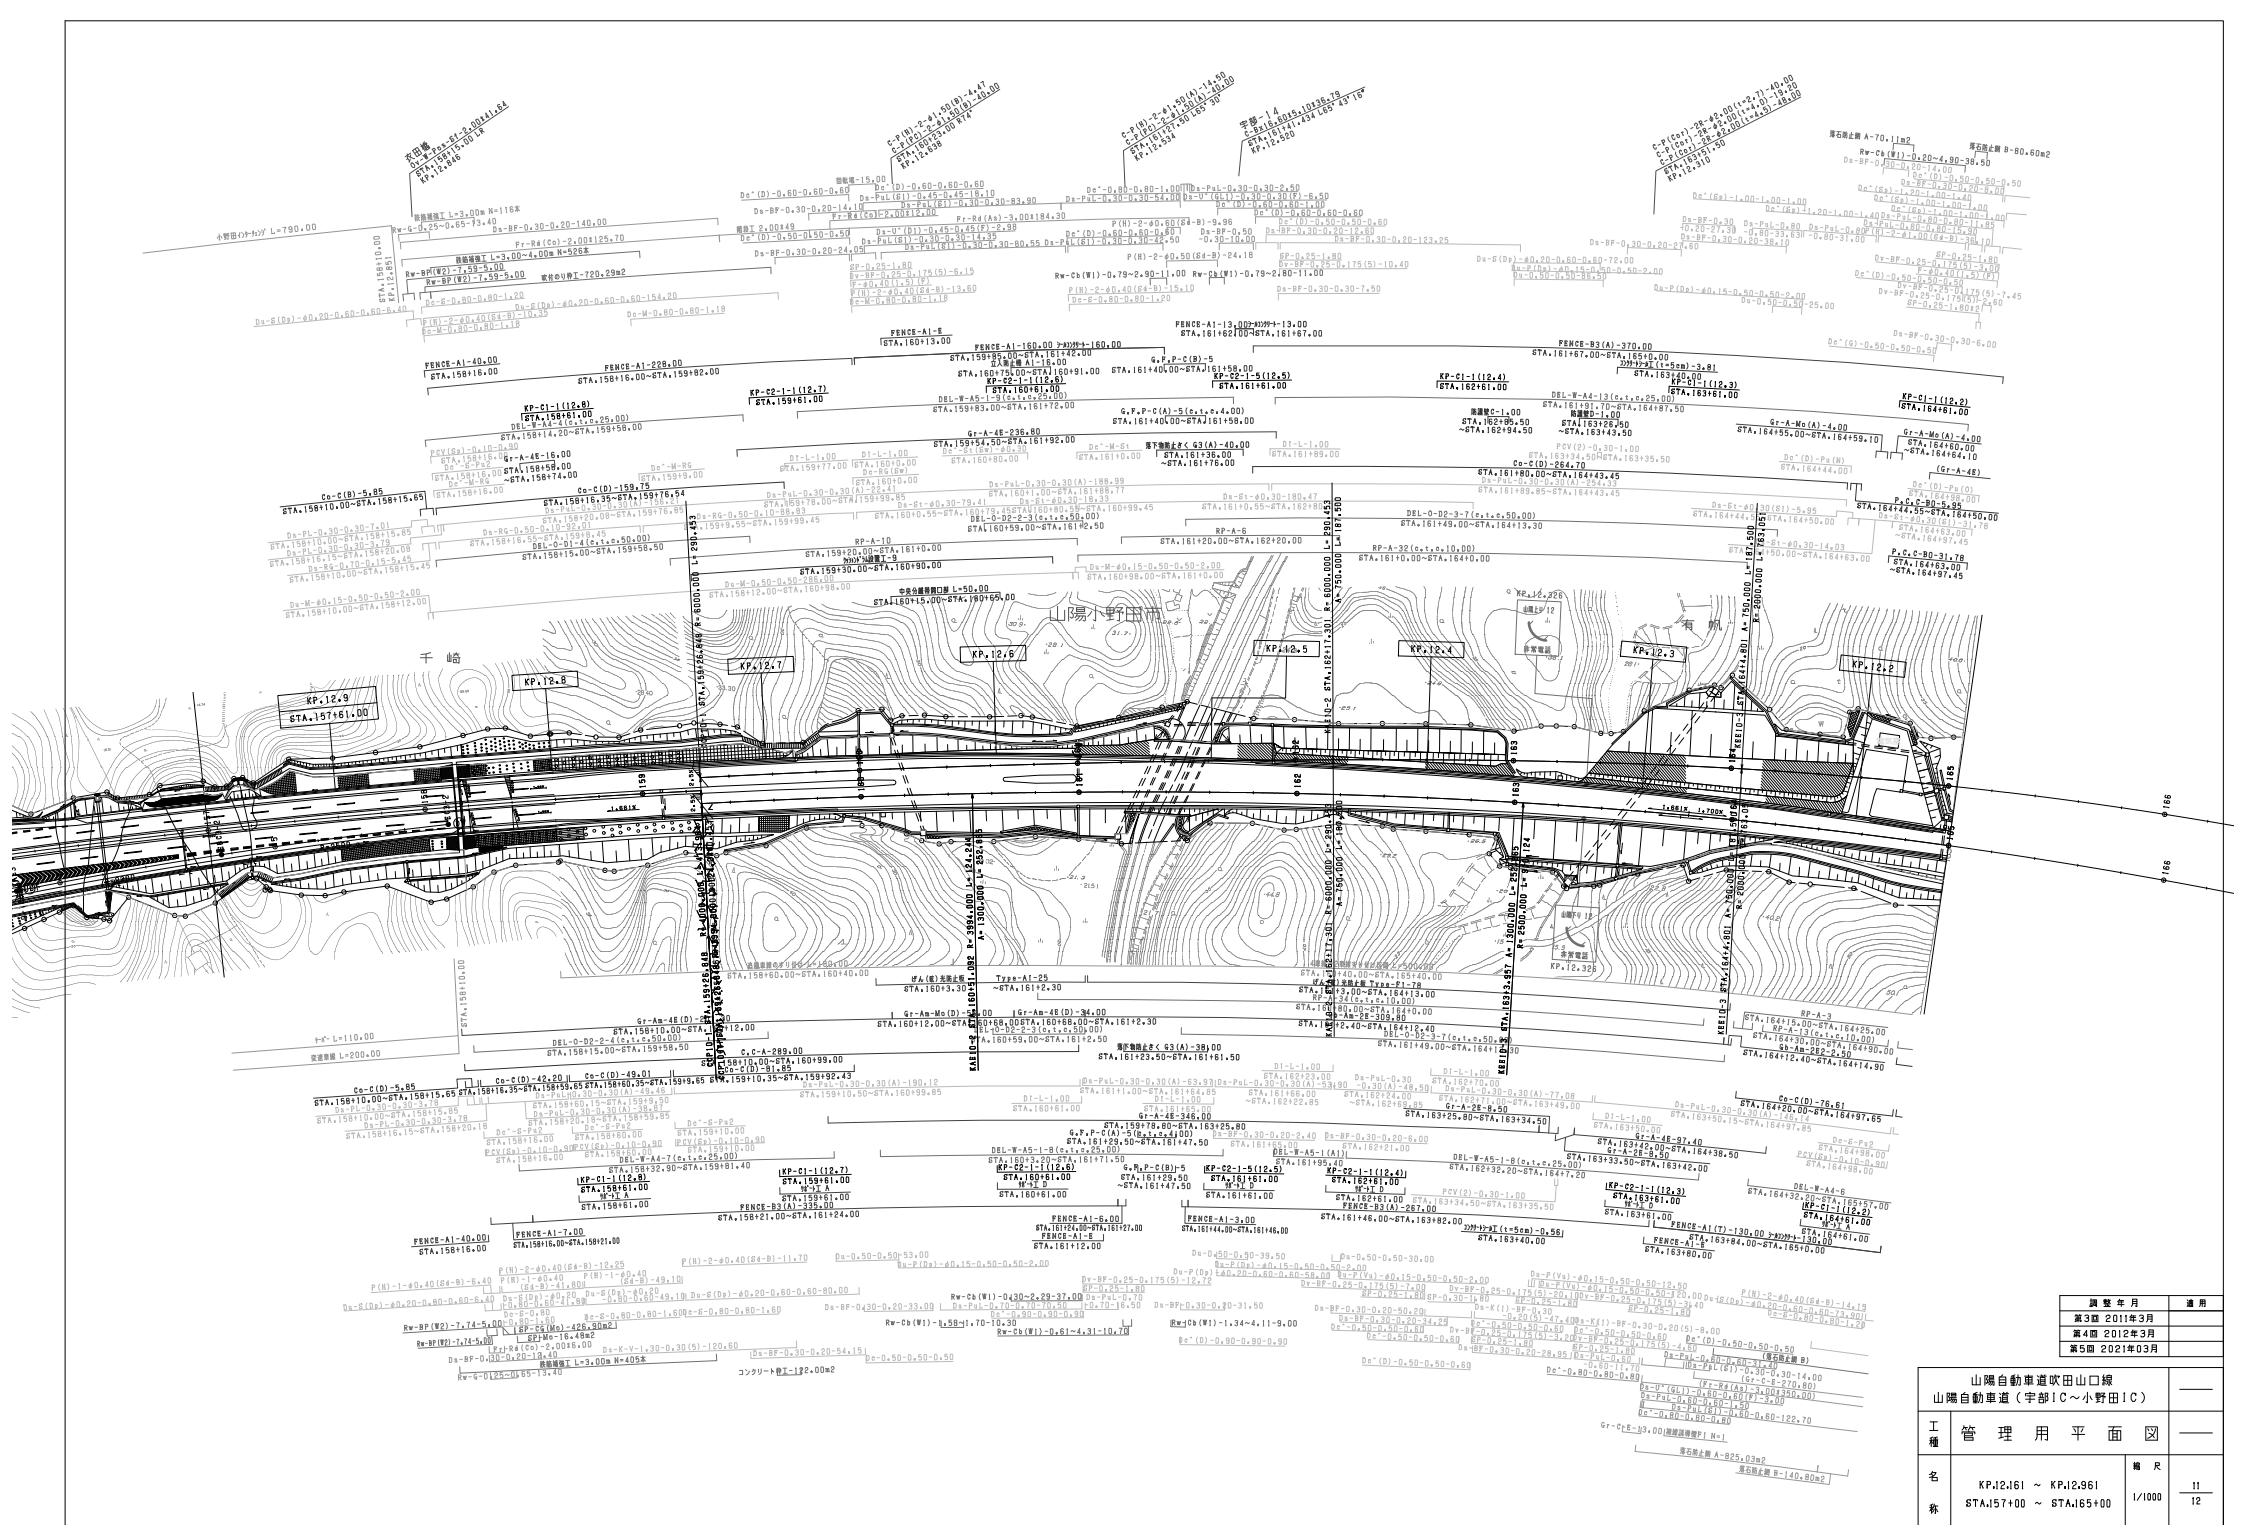


| 調査年月 | 用途 |
|--------------|----|
| 第3期 2011年3月 | |
| 第4期 2012年3月 | |
| 第5期 2021年03月 | |

| | | | |
|-----------------------------------|-------------------------|----|--------|
| 山陽自動車道吹田山口線 山陽自動車道(宇部IC~小野田IC) | | | |
| 工種 | 管理用平面図 | 縮尺 | 1/1000 |
| 名 | KP.12.61 ~ KP.12.961 | 欄尺 | 11 |
| 称 | STA.157+00 ~ STA.165+00 | | 12 |
| 西日本高速道路(株) 中国支社 | | | |

山陽自動車道(小野田~増生)完成図起点 山陽自動車道(宇部~小野田)完成図終点

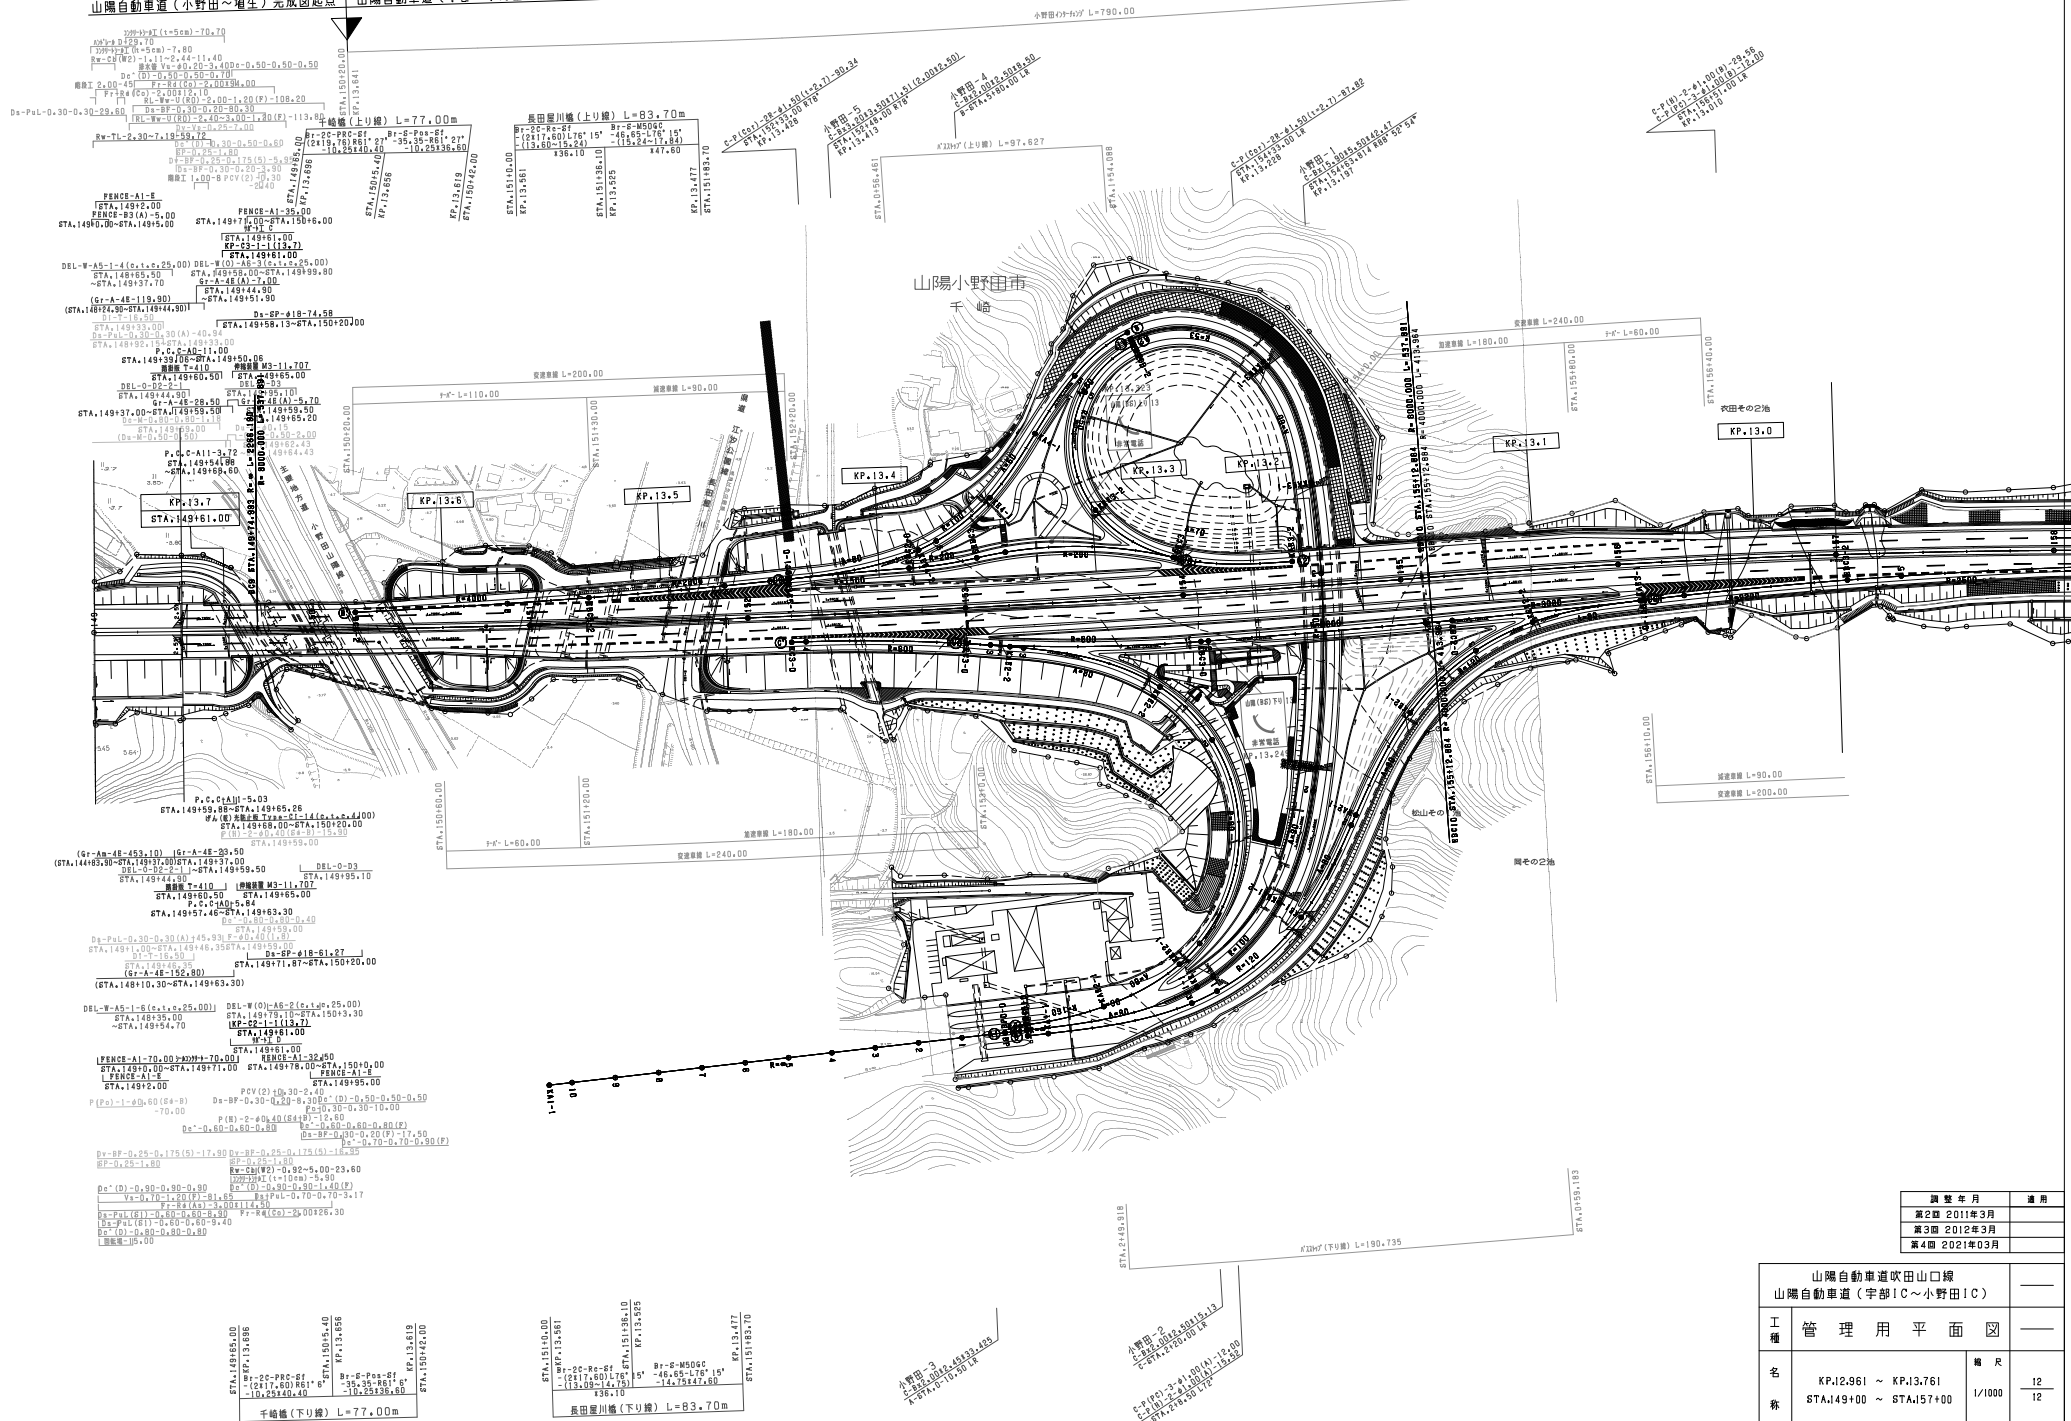


| 山陽自動車道吹田山口線 山陽自動車道(宇部IC~小野田IC) | | | |
|-----------------------------------|--|----|--------|
| 工種 | 管理用平面図 | | |
| 名称 | KPJ.2.961 ~ KP.13.761 STA.149+00 ~ STA.157+00 | 縮尺 | 1/1000 |
| | | 冊数 | 12 |
| | | 枚数 | 12 |
| 西日本高速道路(株) 中国支社 | | | |

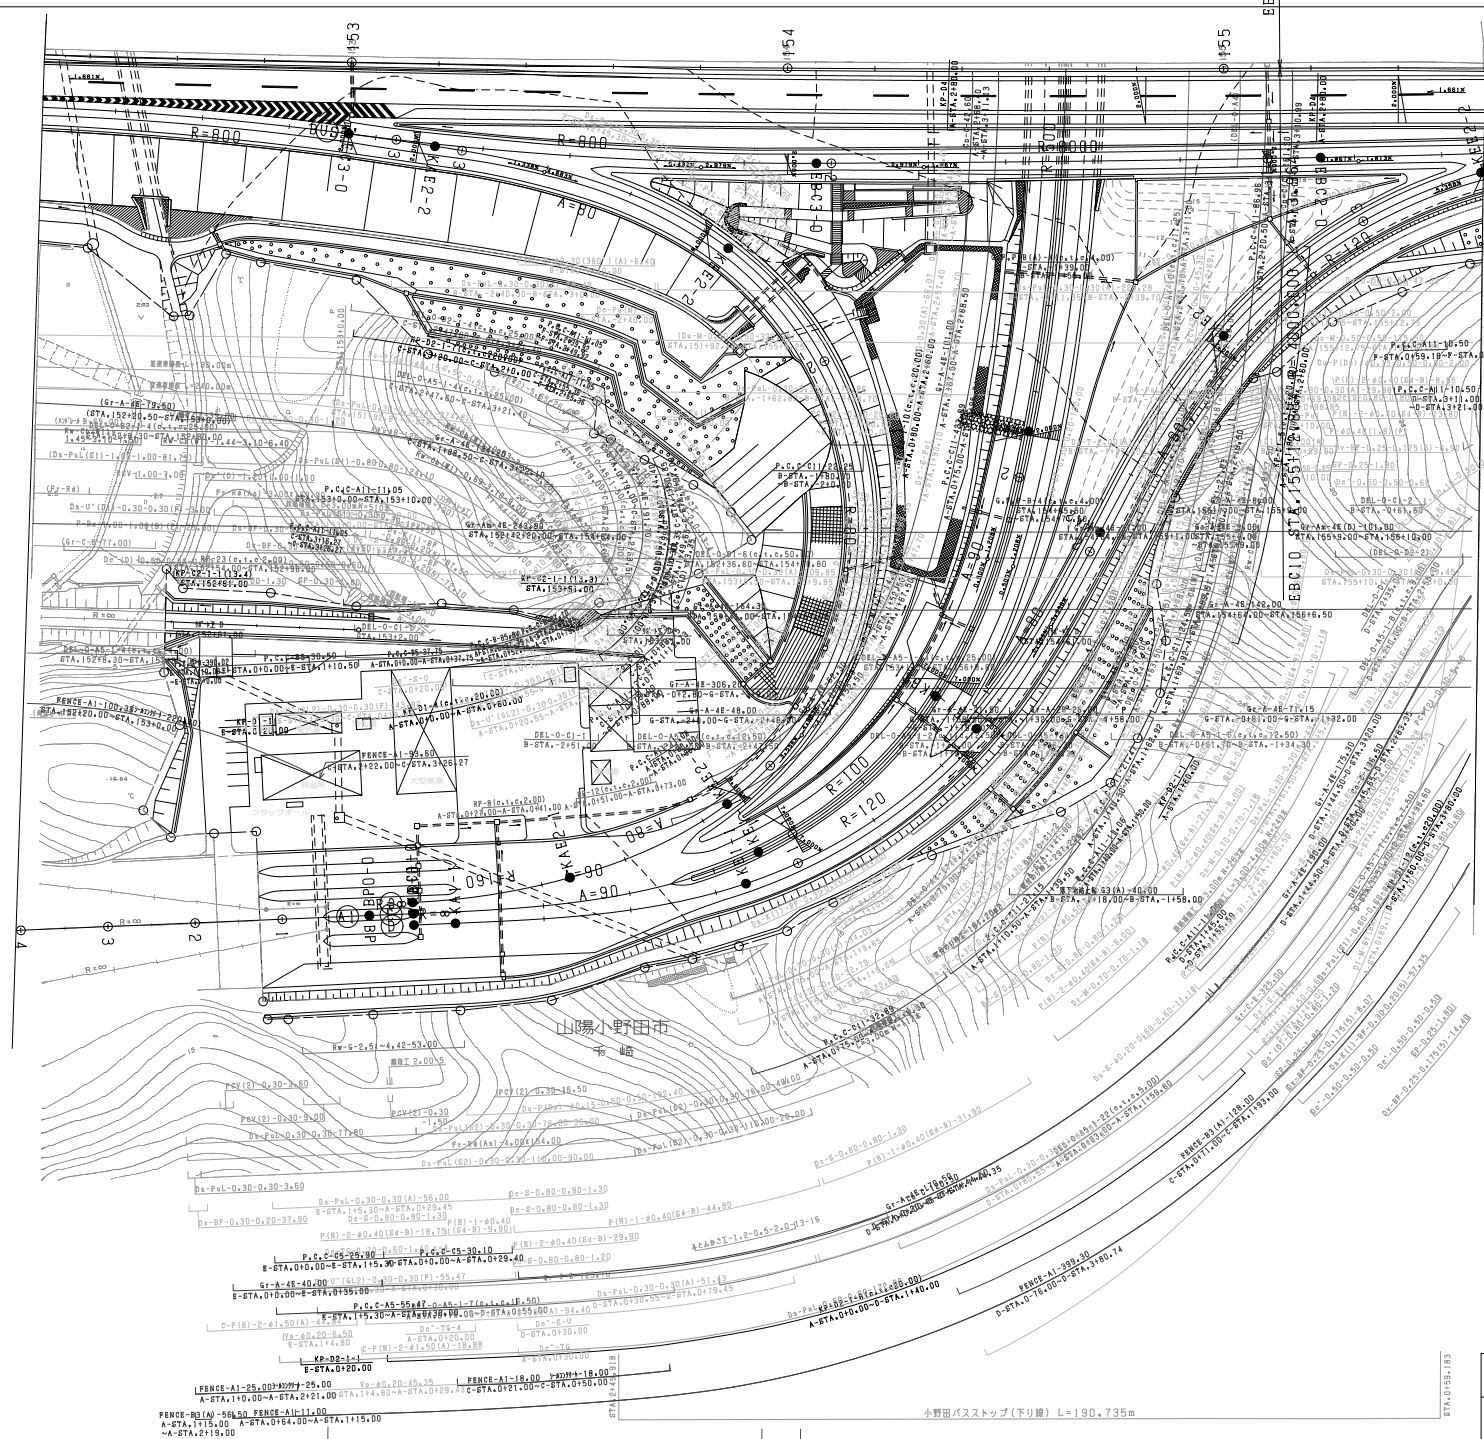


| 調査年月 | 適用 |
|--------------|----|
| 第5回 2015年3月 | |
| 第6回 2019年3月 | |
| 第7回 2021年03月 | |

| 山陽自動車道吹田山線 山陽自動車道(宇部IC~小野田IC) | | | |
|----------------------------------|-----------------|----|-------|
| 工種 | 管理用平面図 | | |
| | | 枚数 | 2/4 |
| 西日本高速道路(株)中国支社 | | | |

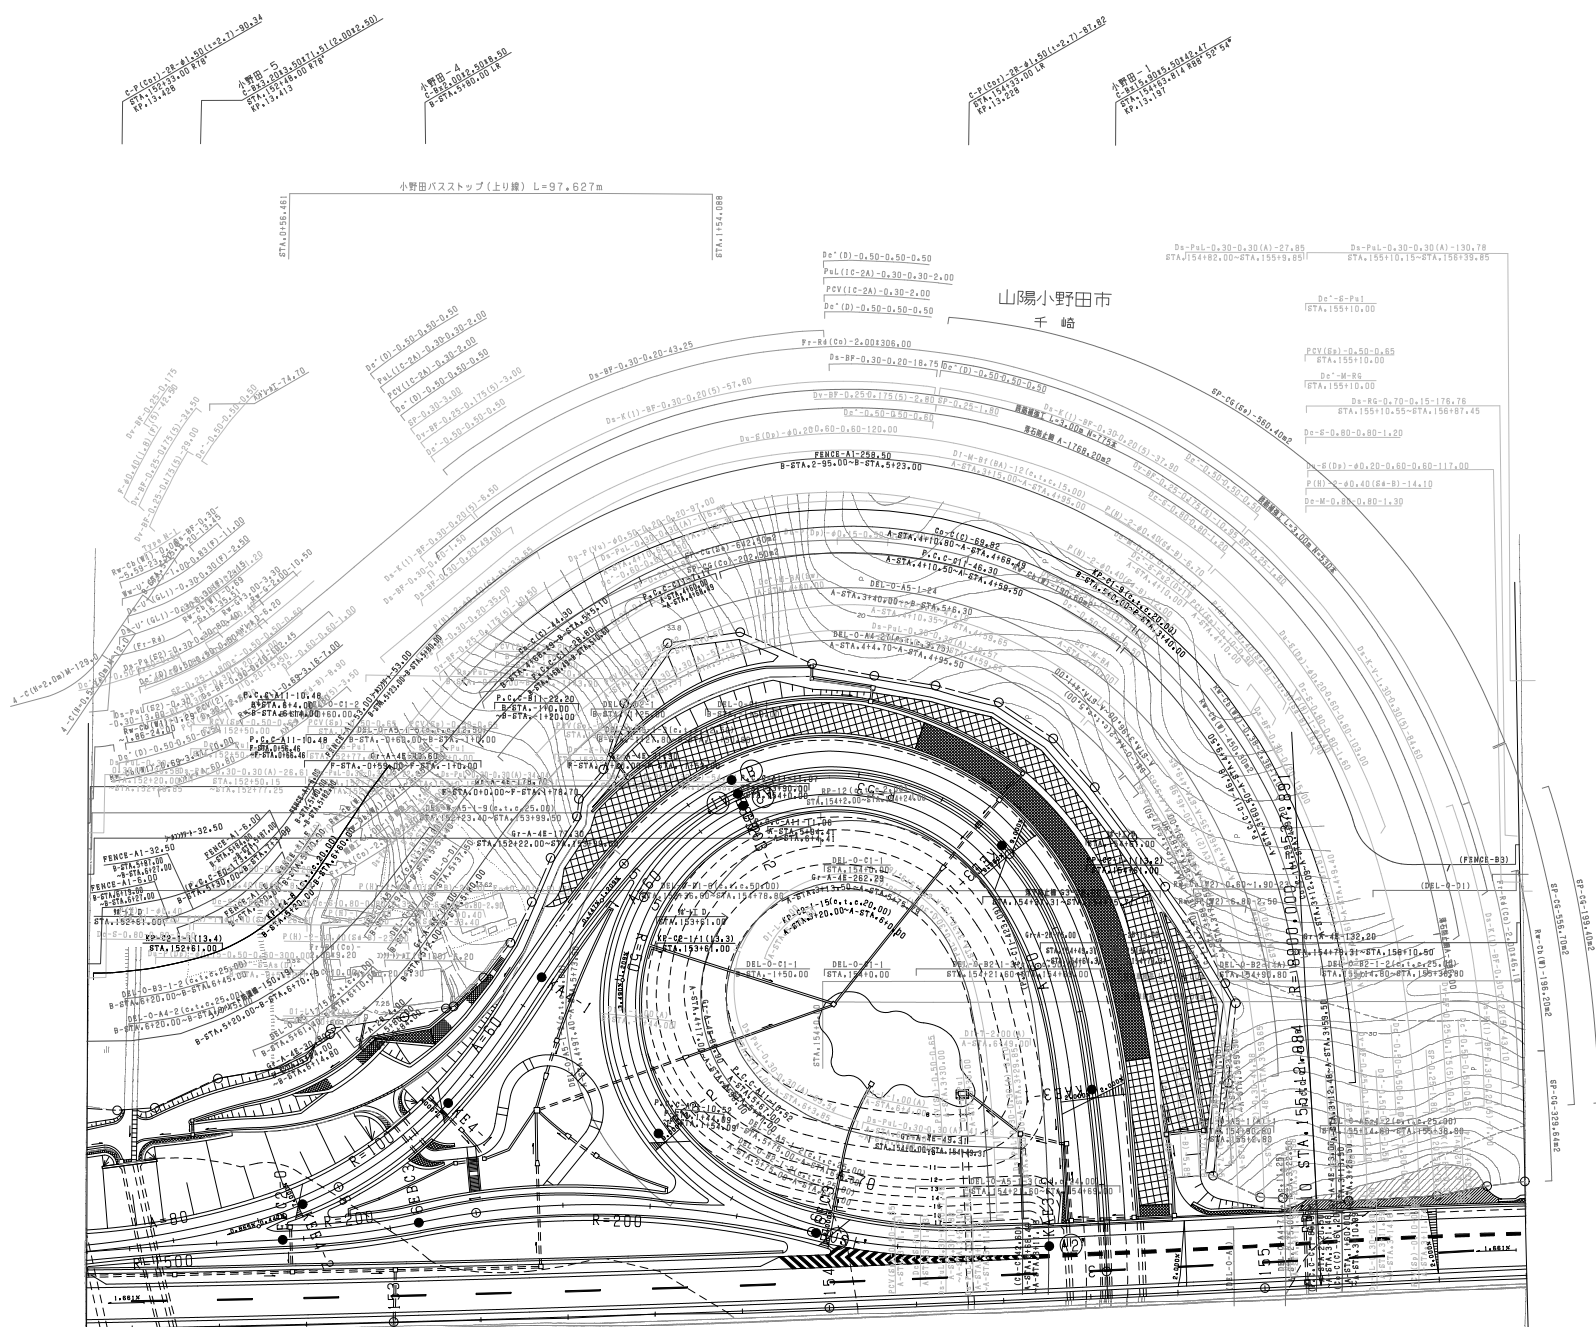


| | | |
|-----------------------------------|-------------|--------------------|
| 山陽自動車道吹田山口線 山陽自動車道(宇部IC~小野田IC) | | |
| 工種 | 管理用平面図 | |
| 名称 | 小野田(吹田) (3) | 縮尺 1/500 3/4 |
| 西日本高速道路(株)中国支社 | | |

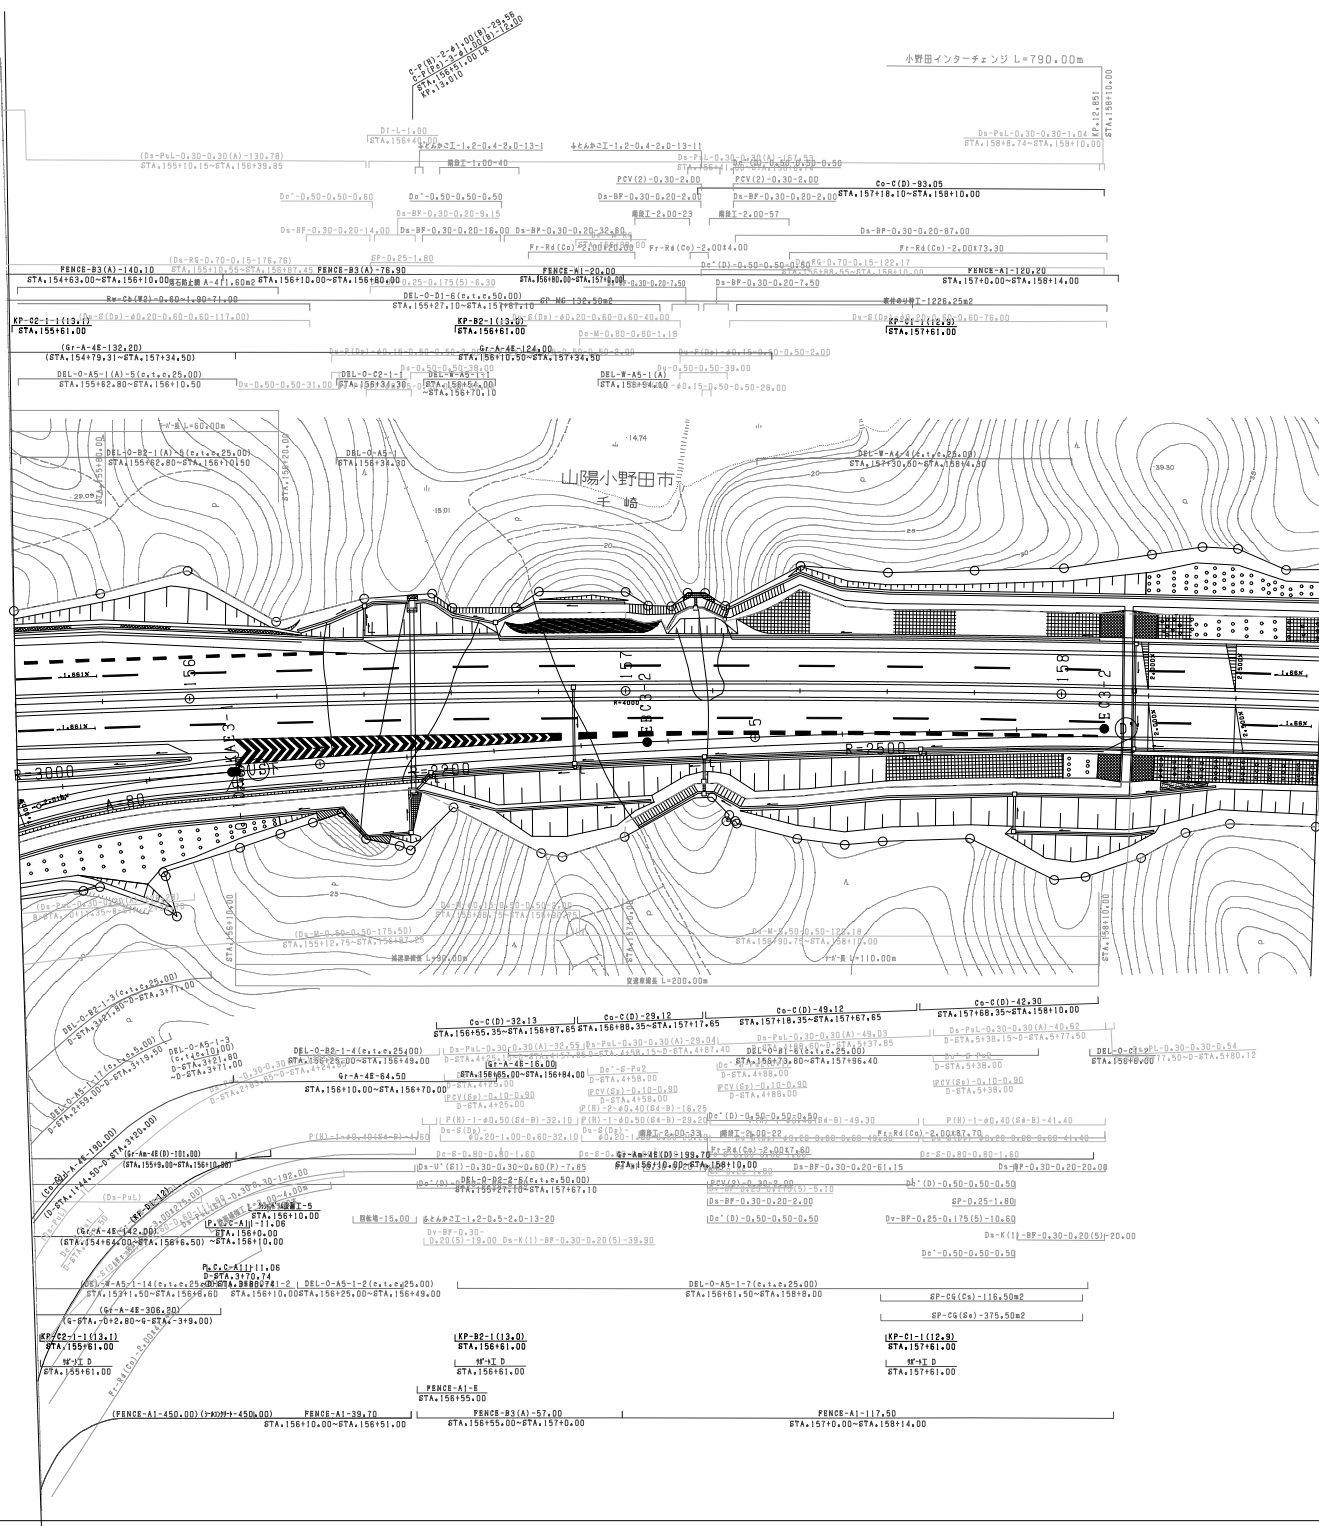

| 調査年月 | 用途 |
|--------------|----|
| 第4回 2012年3月 | |
| 第5回 2015年3月 | |
| 第6回 2021年03月 | |


| | | |
|-----------------|-----------------|----------|
| 工種 | 管理用平面図 | |
| 名称 | 小野田インターチェンジ (4) | 縮尺 1/500 |
| 西日本高速道路(株) 中国支社 | | |

小野田西工事起点 小野田インターチェンジ工事起点

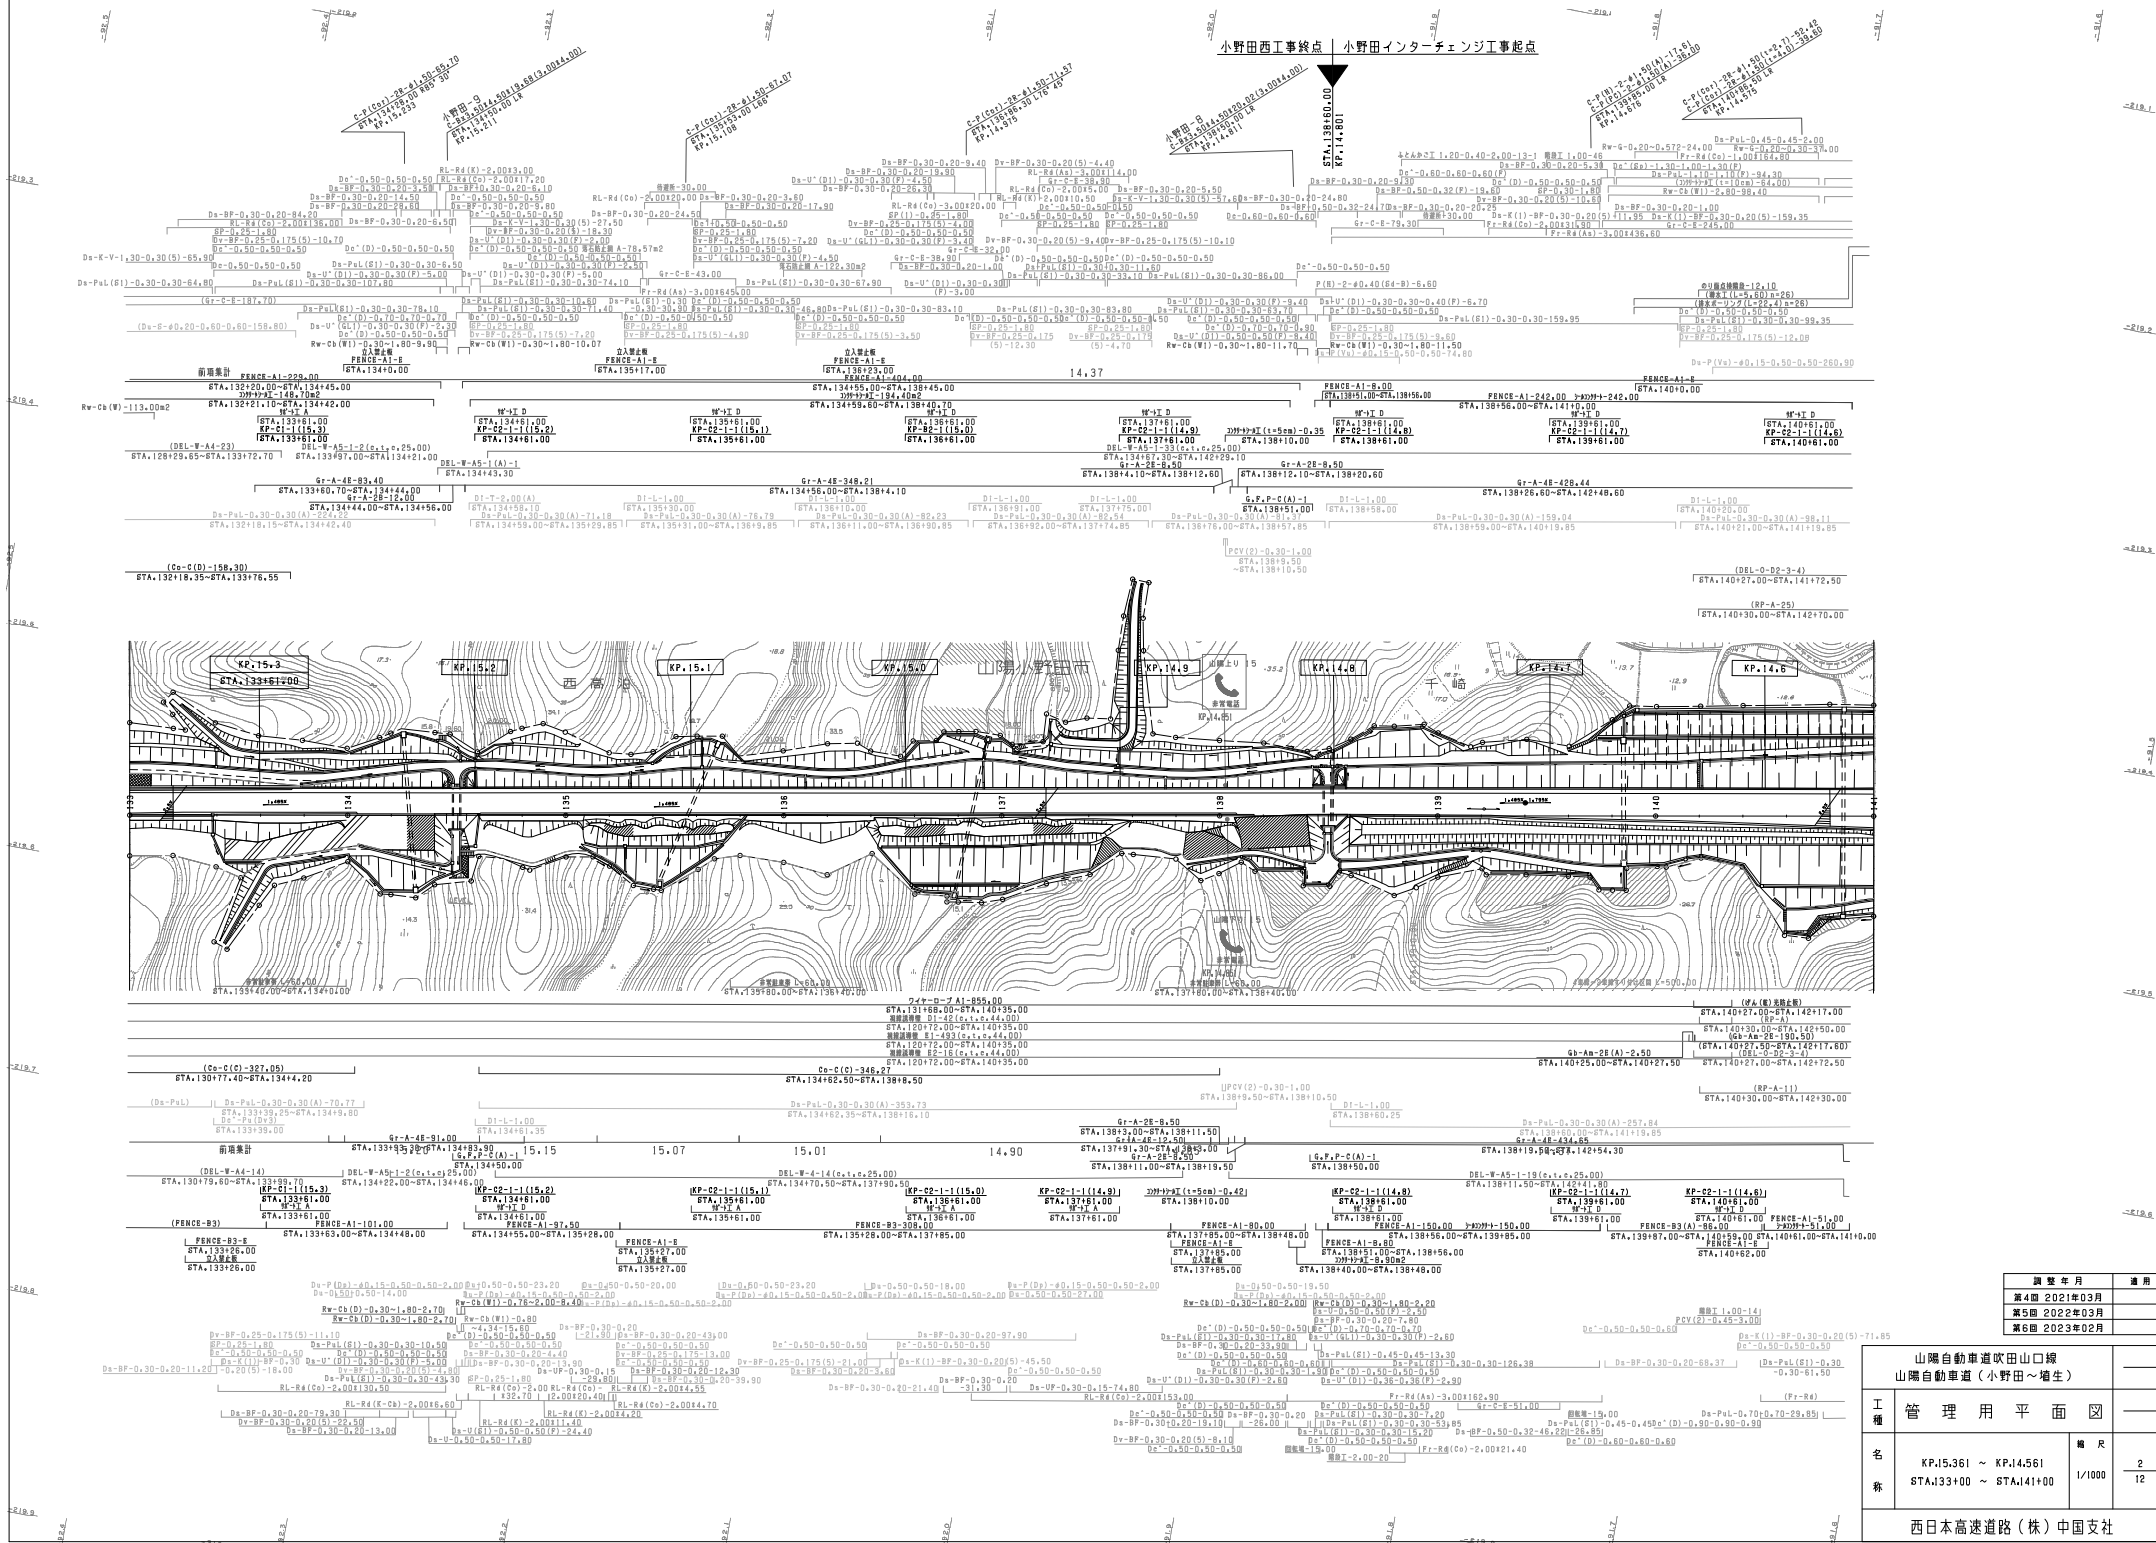

| 調査年月 | 適用 |
|--------------|----|
| 第4回 2021年03月 | |
| 第5回 2022年03月 | |
| 第6回 2023年02月 | |

| | |
|-------------------------------|--|
| 山陽自動車道吹田山口線 山陽自動車道（小野田～増生） | |
| 工種 | 管理用平面図 |
| 縮尺 | 1/1000 |
| ページ | 2 / 12 |
| 西日本高速道路(株) 中国支社 | |

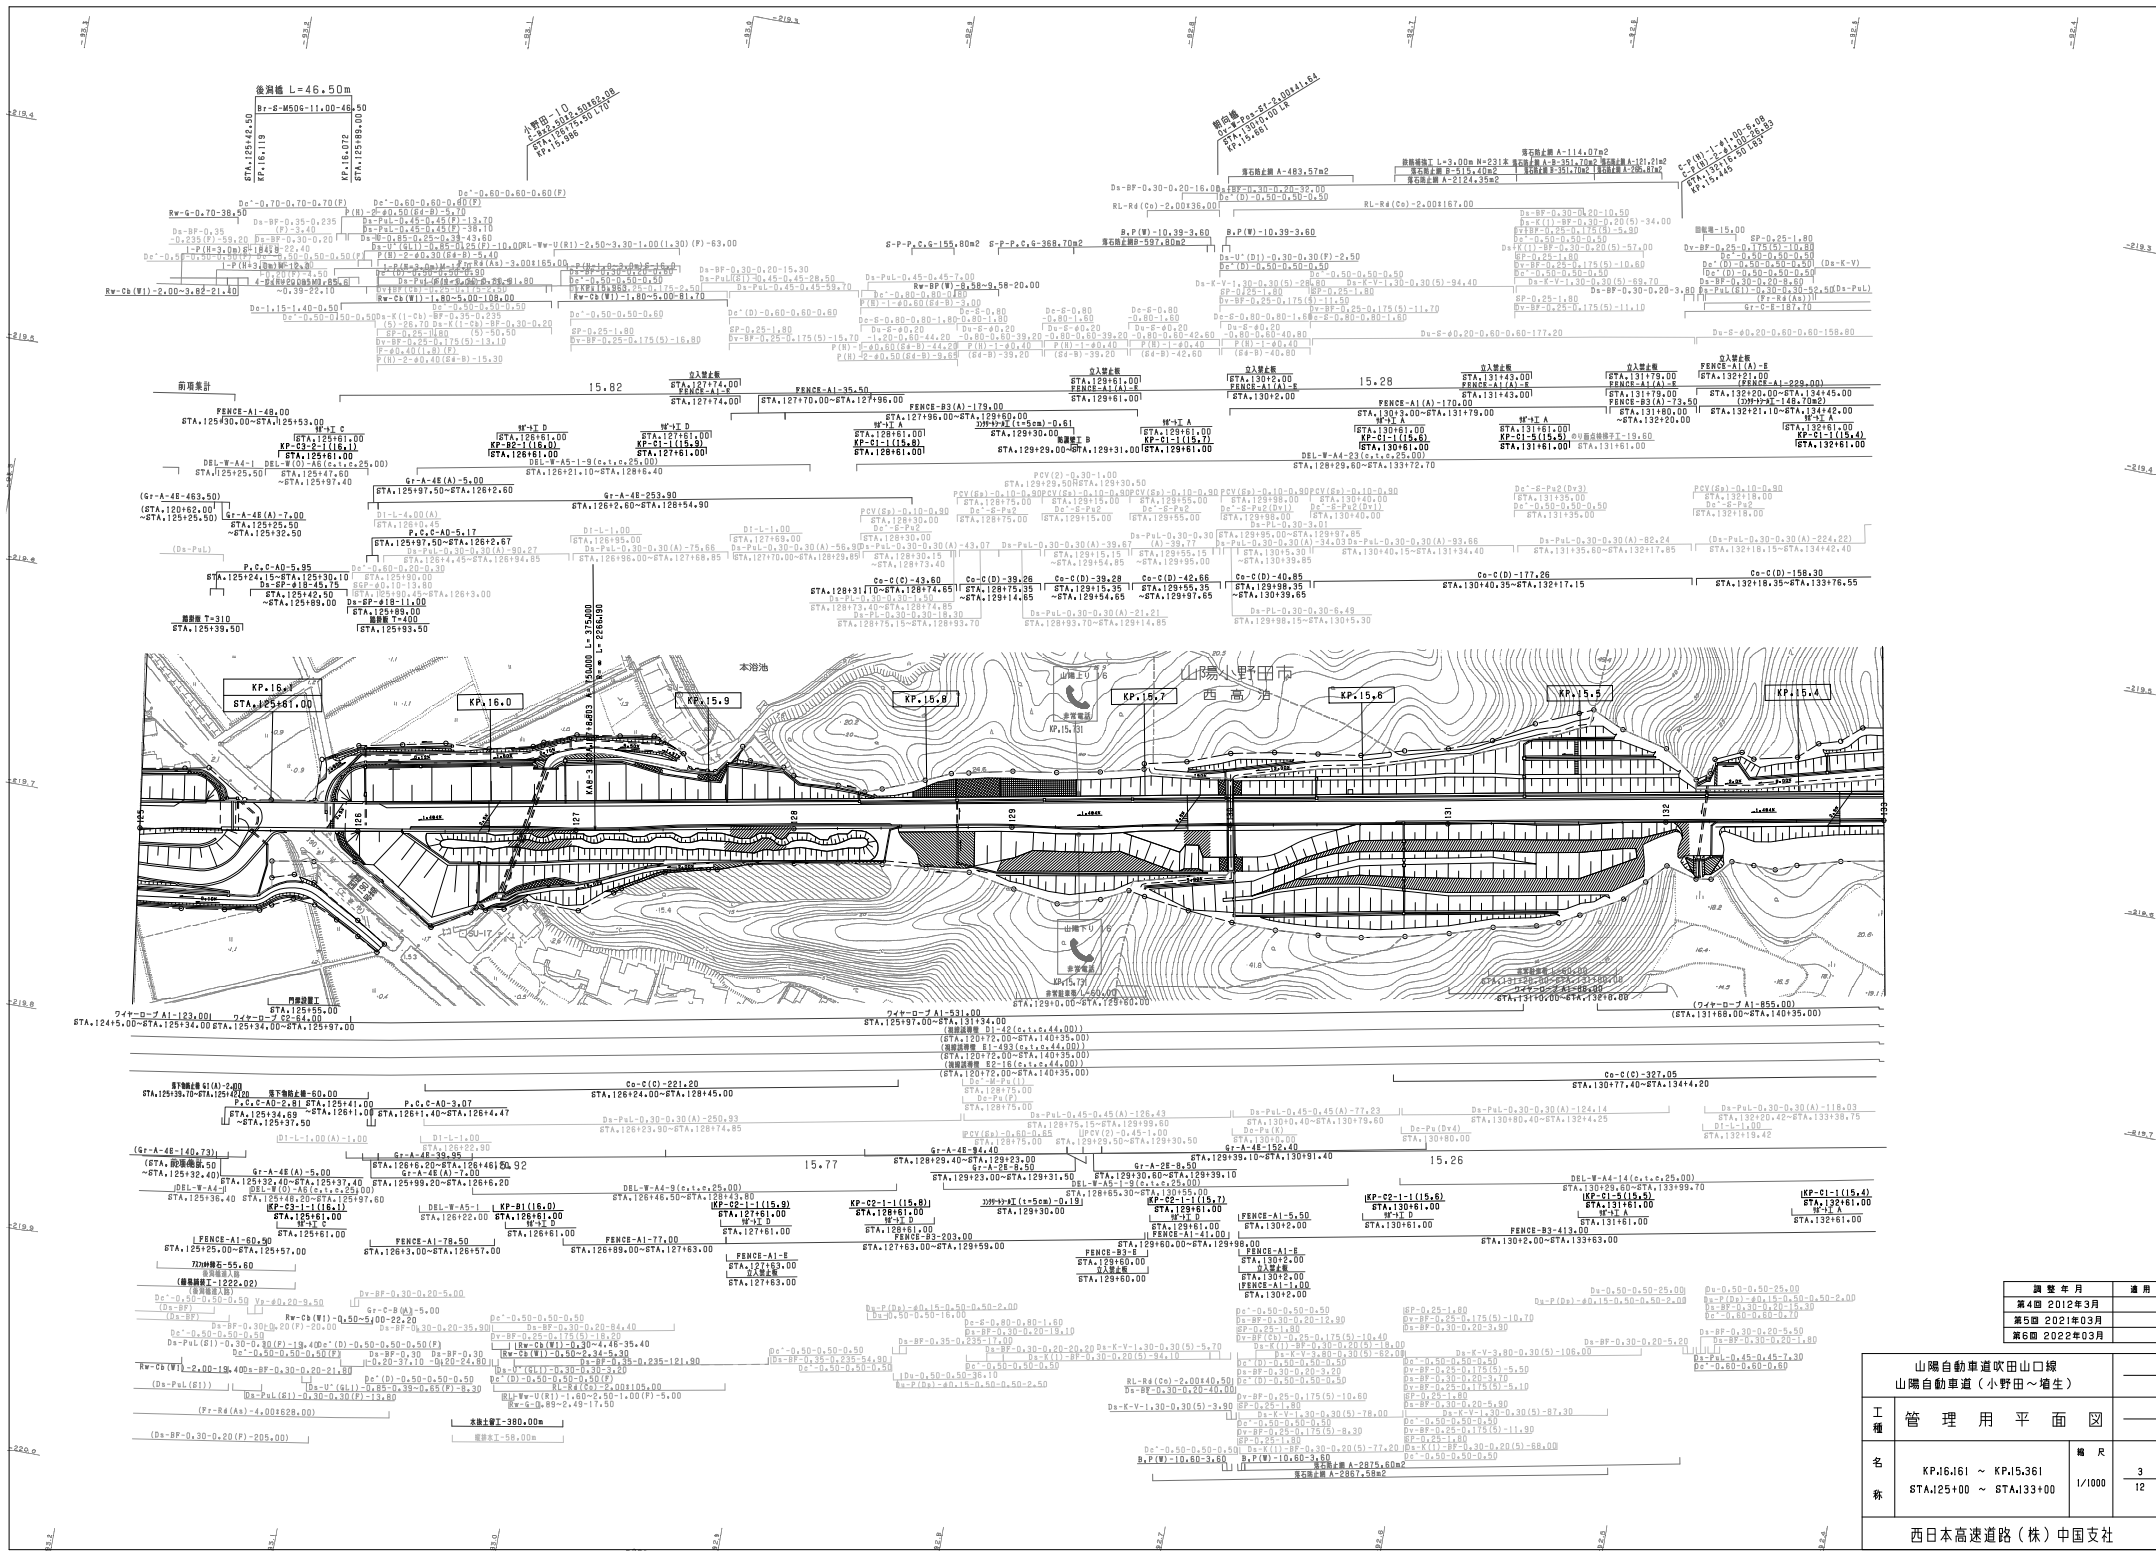


| 調査年月 | 用途 |
|-------------|----|

| 山陽自動車道吹田山口線 山陽自動車道（小野田～増生） | | 管理用平面図 | |
|-------------------------------|--|--------|--------|
| 工種 | 管理用平面図 | 縮尺 | 3/12 |
| 西日本高速道路(株) 中国支社 | | | |

| | | |
|------------------------------|--|-------------------------|
| 山陽自動車道吹田山線 山陽自動車道(小野田～相生) | | |
| 工種 | 管理用平面図 | |
| 名称 | KP.16.961 ~ KP.16.161 STA.117400 ~ STA.125400 | 縮尺 1/1000 4 12 |
| 西日本高速道路(株) 中国支社 | | |

| 調査年月 | 適用 |
|--------------|----|
| 第1期 2006年3月 | |
| 第2期 2011年3月 | |
| 第3期 2022年03月 | |

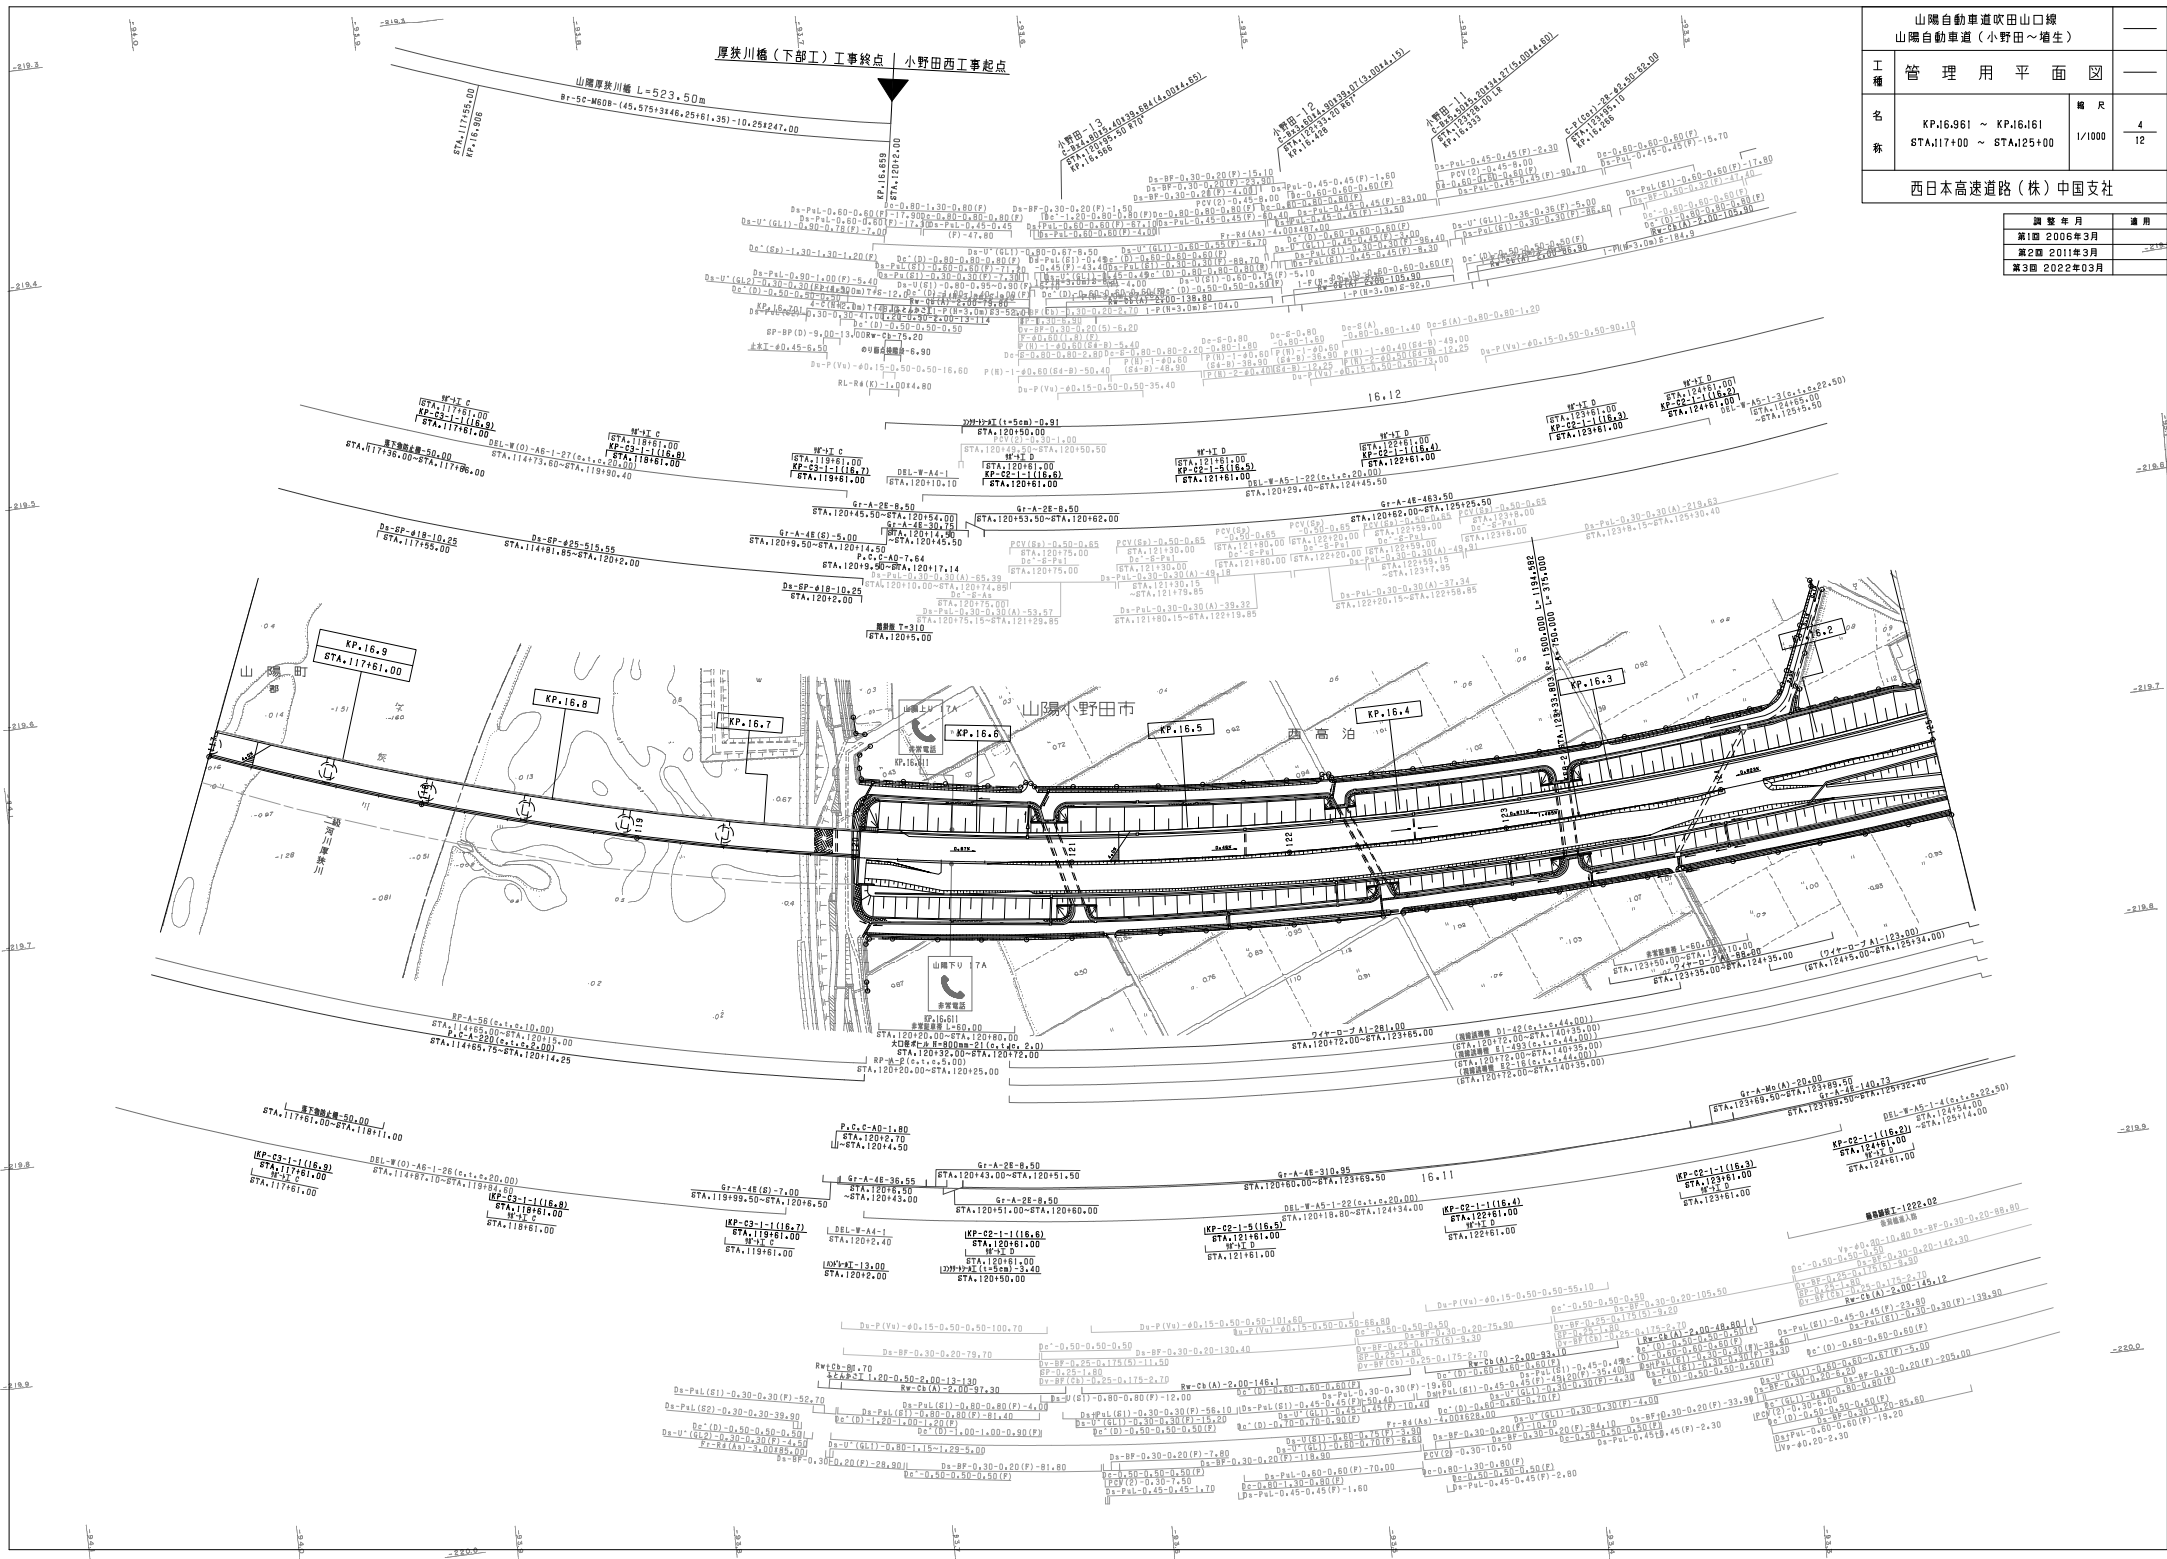

厚狭川橋(下部工)工事終点 小野田西工事起点

山陽厚狭川橋 L=523.50m
R=5C-MGD8=(45,575+346,25+61,35)-10,25+247.00

16.12

16.11

縦断線 T-1222-02


山陽南工事終点 厚扶川橋(下部工)工事起点

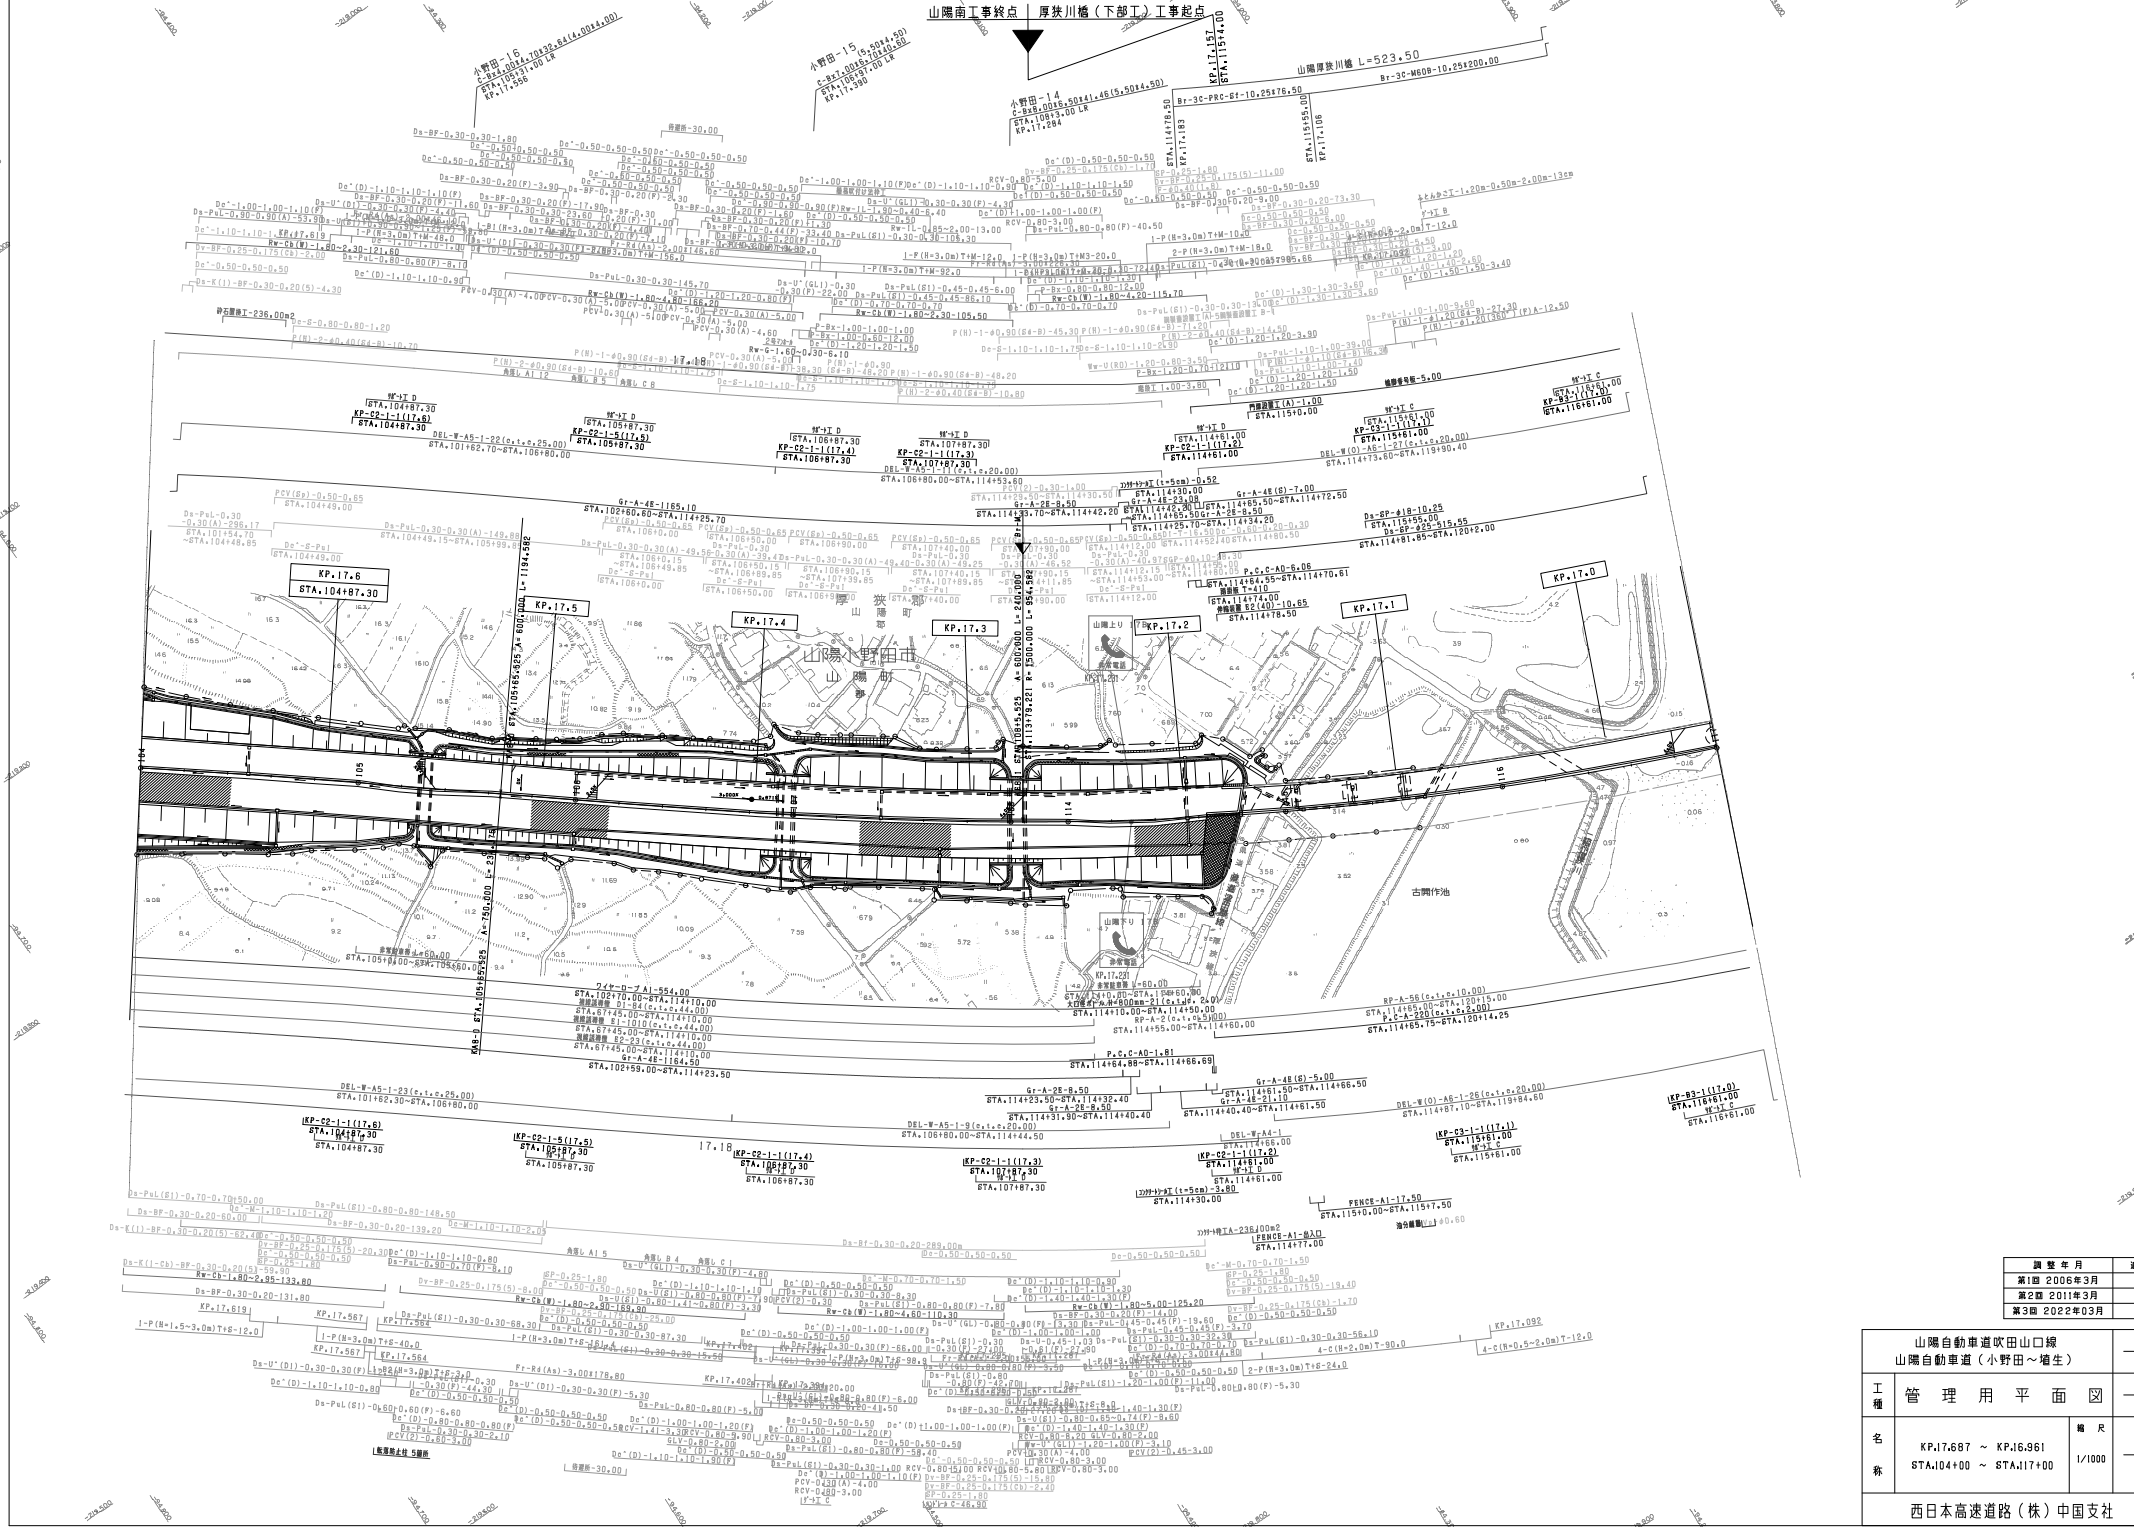

| 調査年月 | 用途 |
|--------------|----|
| 第1回 2006年3月 | |
| 第2回 2011年3月 | |
| 第3回 2022年03月 | |


| 山陽自動車道吹田山口線 山陽自動車道(小野田~増生) | | |
|-------------------------------|--|---------------|
| 工種 | 管理用平面図 | |
| 名称 | KP.17.687 ~ KP.16.961 STA.10400 ~ STA.11700 | 縮尺 1/1000 |
| | | 欄尺 5 12 |
| 西日本高速道路(株) 中国支社 | | |

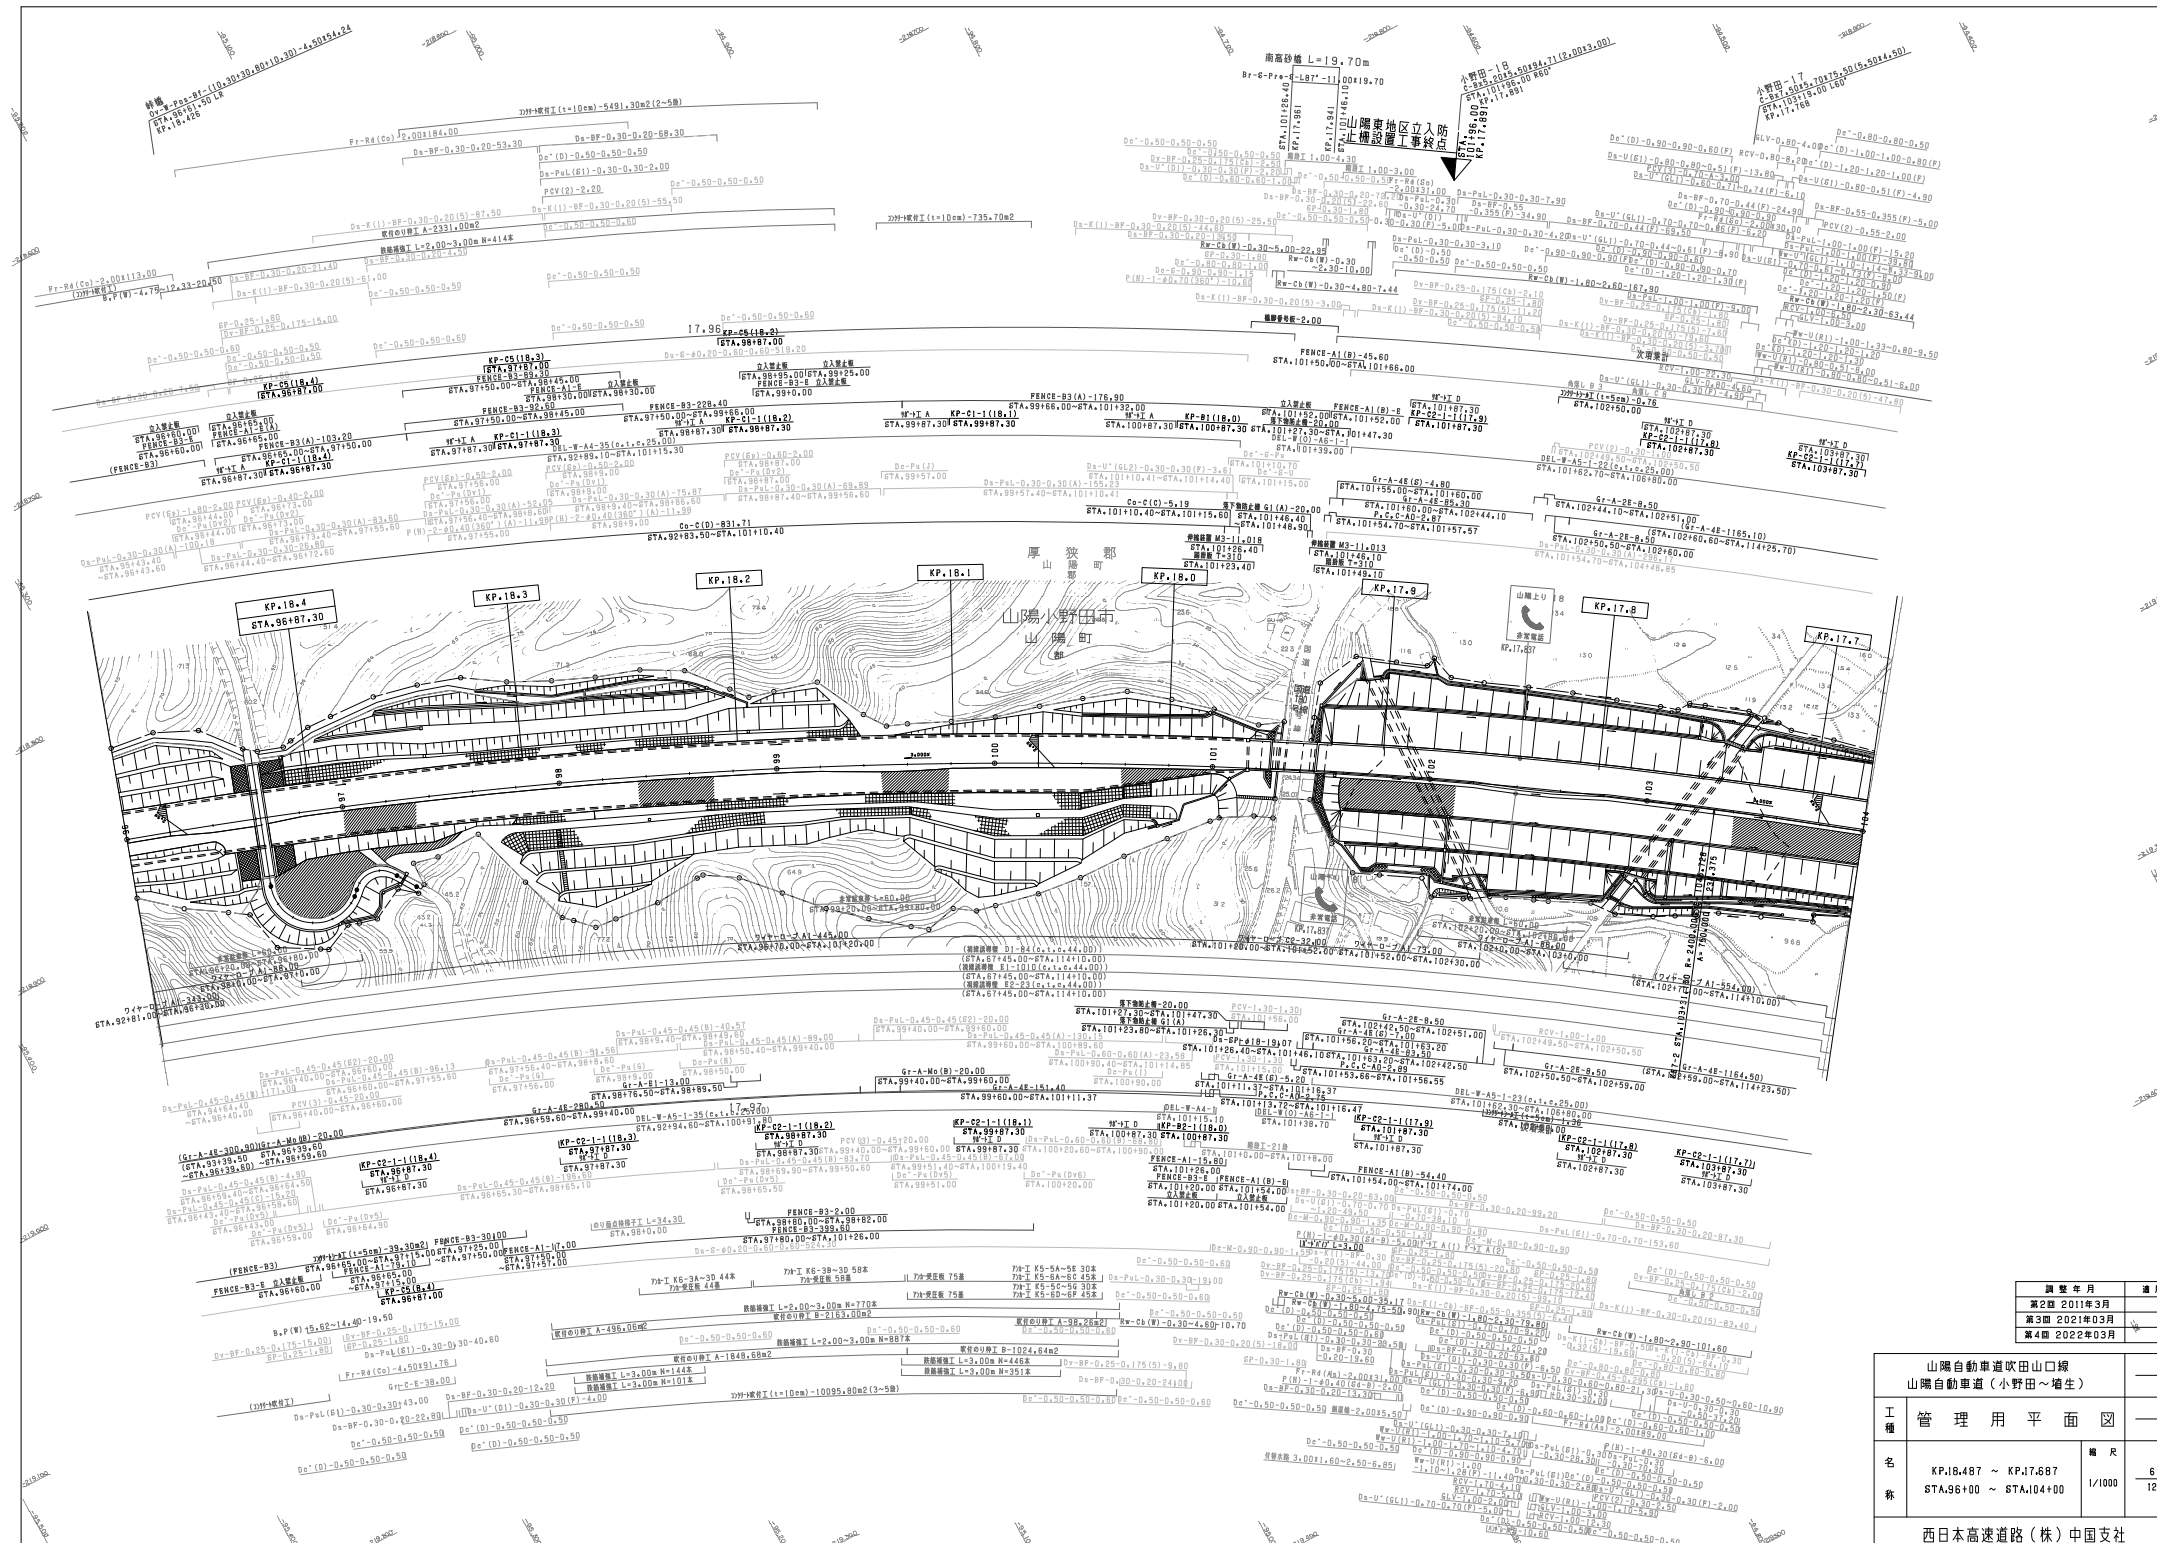

| 調査年月 | 適用 |
|-------------|----|
| 第2回 2011年3月 | |
| 第3回 2021年3月 | |
| 第4回 2022年3月 | |

| 山陽自動車道吹田山線 山陽自動車道（小野田～増生） | | |
|------------------------------|---|---------|
| 工種 | 管理用平面図 | |
| 称 | | 1/1000 |
| | | 6 12 |


西日本高速道路(株)中国支社

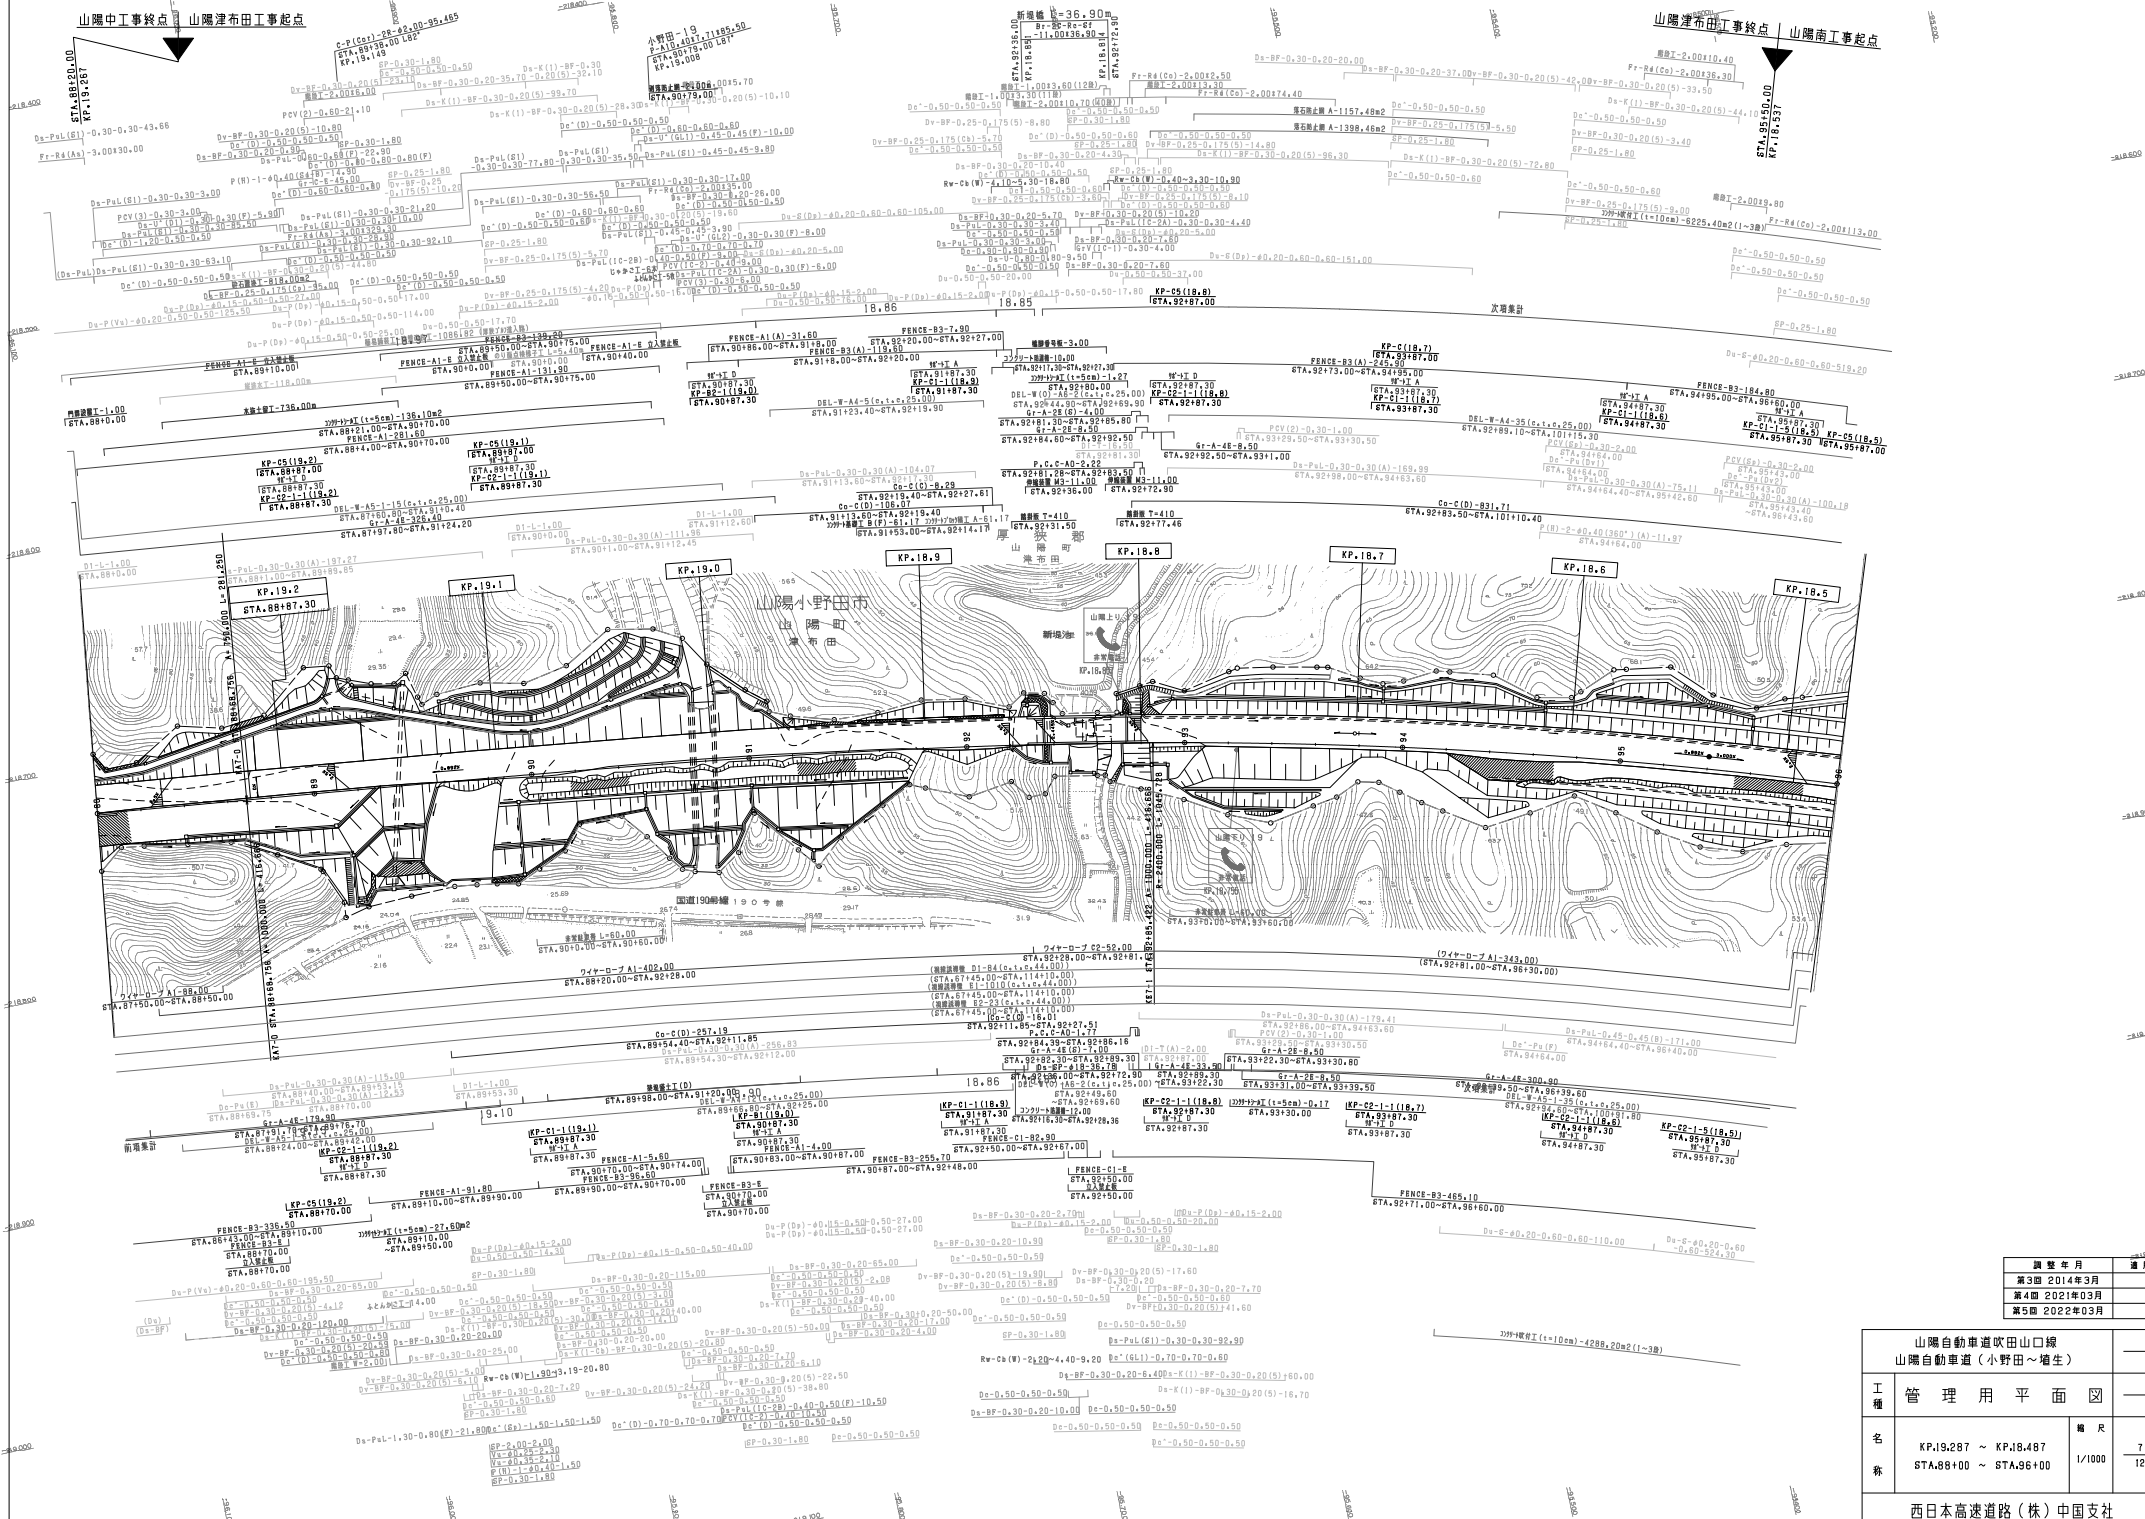

| 調査年月 | 用途 |
|-------------|----|

| 山陽自動車道吹田山工線 山陽自動車道（小野田～増生） | | |
|-------------------------------|--|-------------------------|
| 工種 | 管理用平面図 | |
| 名称 | KP.19.287 ~ KP.18.487 STA.88+00 ~ STA.96+00 | 縮尺 1/1000 7 12 |
| 西日本高速道路(株) 中国支社 | | |

| | | | |
|-------------------------------|--|----|--------|
| 山陽自動車道吹田山口線 山陽自動車道(小野田~増生) | | | |
| 工種 | 管理用平面図 | 縮尺 | 8/12 |
| 名称 | KP.20.087 ~ KP.19.287 STA.80+00 ~ STA.88+00 | 縮尺 | 1/1000 |
| 西日本高速道路(株)中国支社 | | | |
| 編成年月 | 適用 | | |
| 第2期 2012年3月 | | | |
| 第3期 2021年03月 | | | |
| 第4期 2022年03月 | | | |

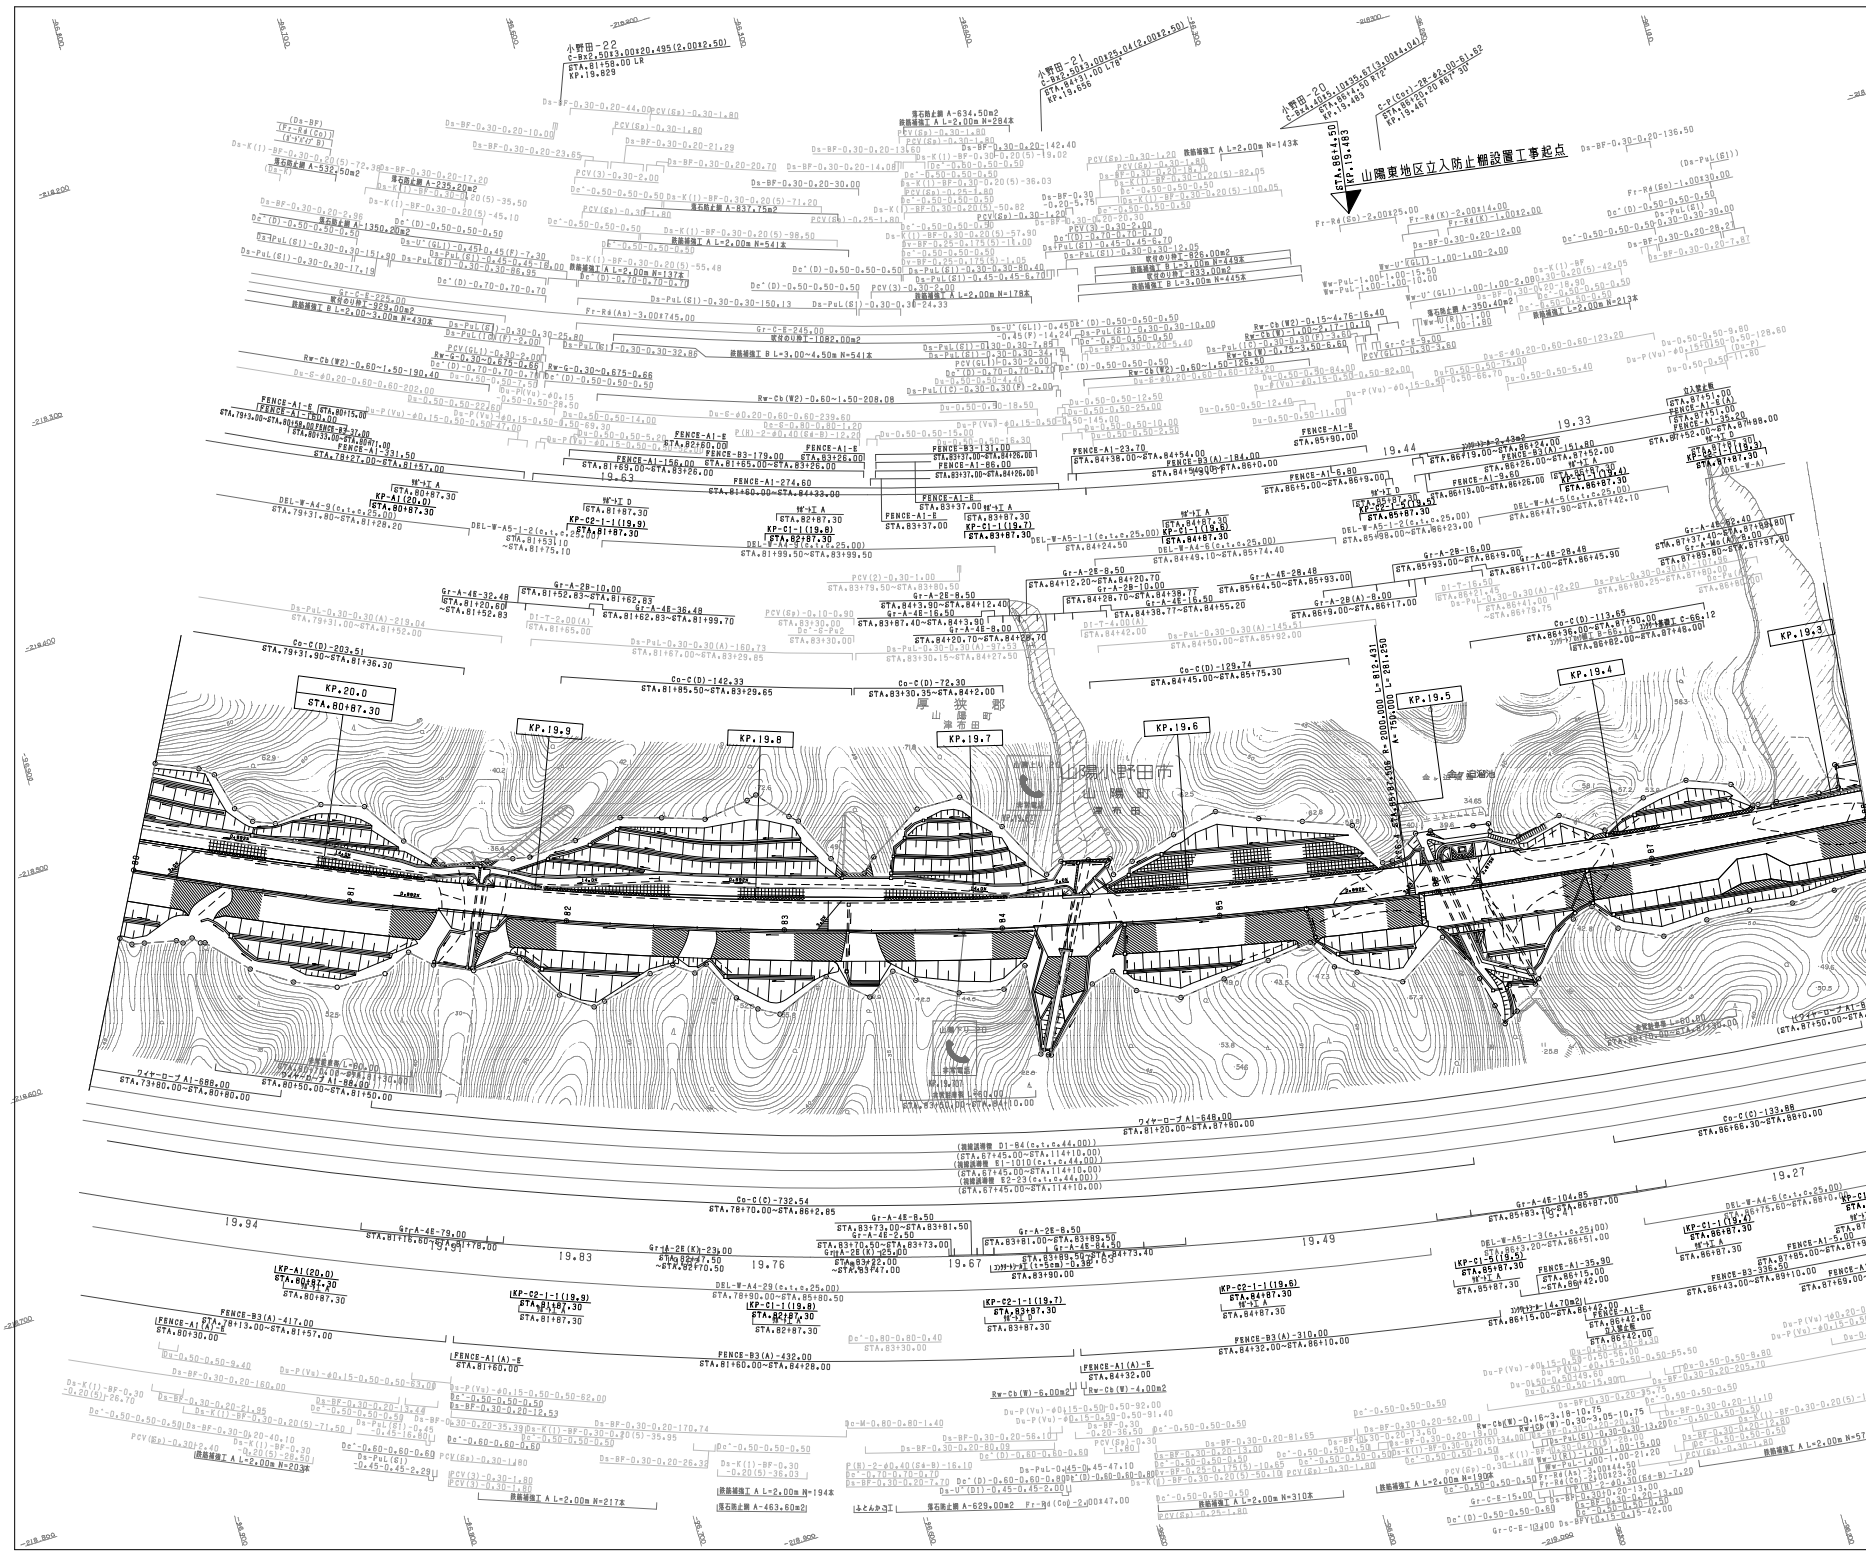

山陽東地区立上防止柵設置工事起点

KP.19.3

KP.19.4

KP.19.5

KP.19.6

KP.19.7

KP.19.8

KP.19.9

KP.20.0

STA.80+87.30


| | | |
|-------------------------------|----------------------|-------------|
| 山陽自動車道吹田山口線 山陽自動車道（小野田～相生） | | |
| 工種 | 管理用平面図 | — |
| | 西日本高速道路(株) 中国支社 | |

| 調査年月 | 適用 |
|--------------|----|
| 第3回 2012年3月 | |
| 第4回 2019年3月 | |
| 第5回 2022年03月 | |



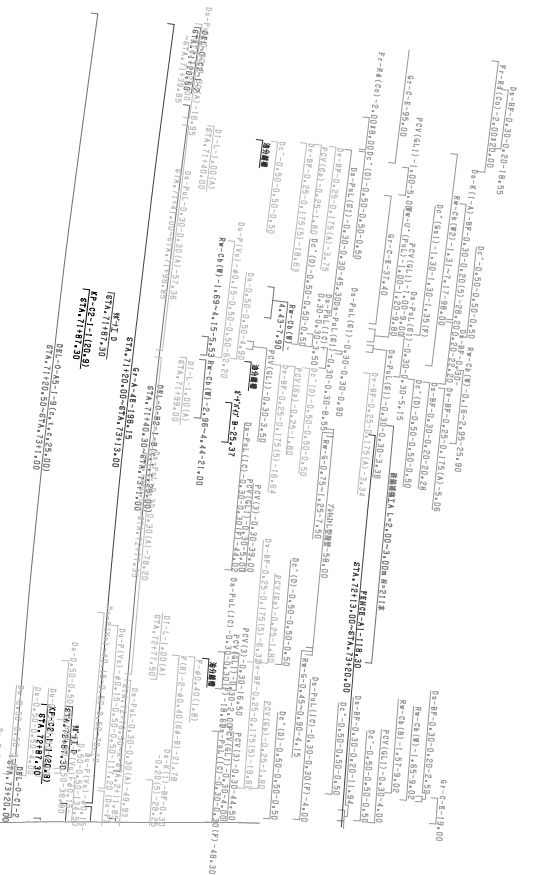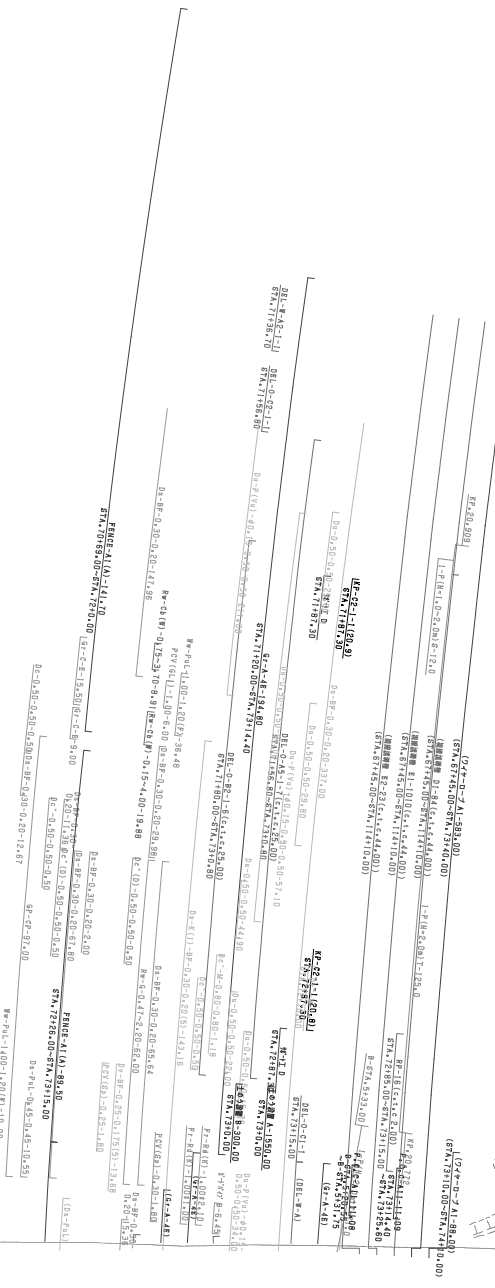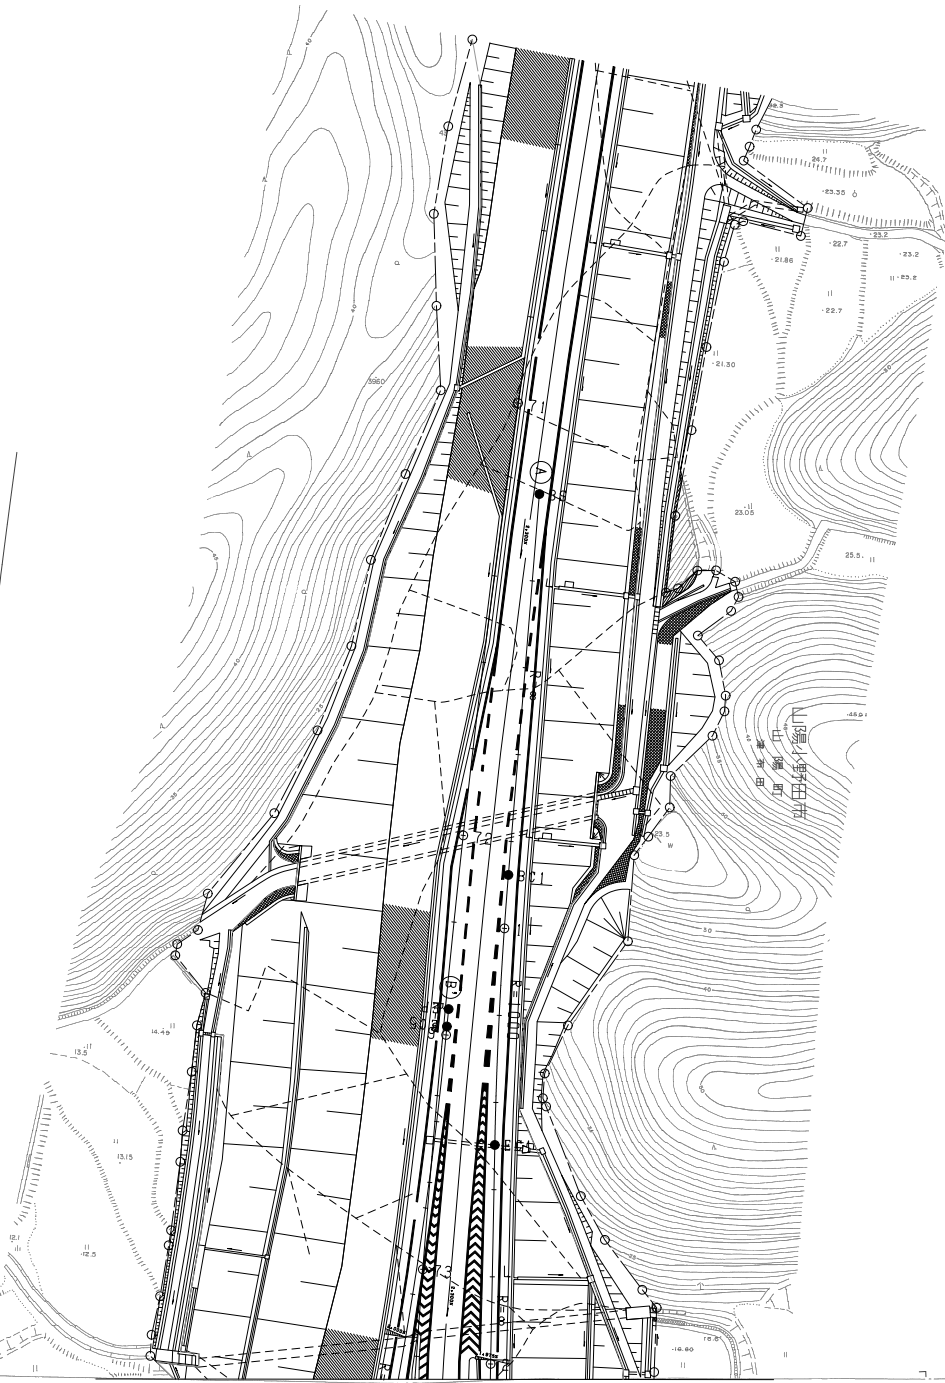


| 調査年月 | 用途 |
|--------------|----|
| 第4回 2019年3月 | |
| 第5回 2021年03月 | |
| 第6回 2022年03月 | |


| | | | |
|-------------------------------|--------------------|-------|-----|
| 山陽自動車道吹田山口線 山陽自動車道（小野田～増生） | | — | |
| 工種 | 管理用平面図 | — | |
| 名称 | 周防灘A-サツグI77 (3) | 縮尺 | — |
| | | 1/500 | 3/6 |
| 西日本高速道路(株)中国支社 | | | |

周 防 灘
山 陽 道

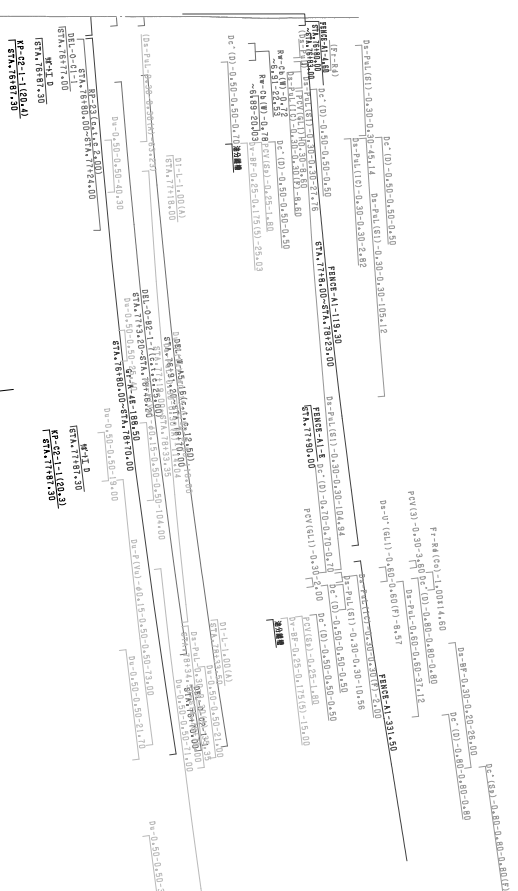

EE6-3
 $R = 1500.000$ L = 375.000
 $R = 2000.000$ L = 812.431

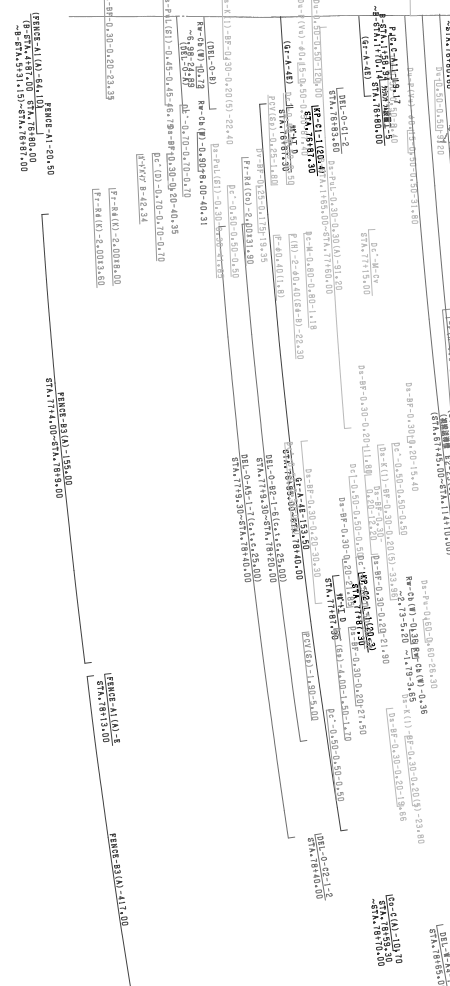


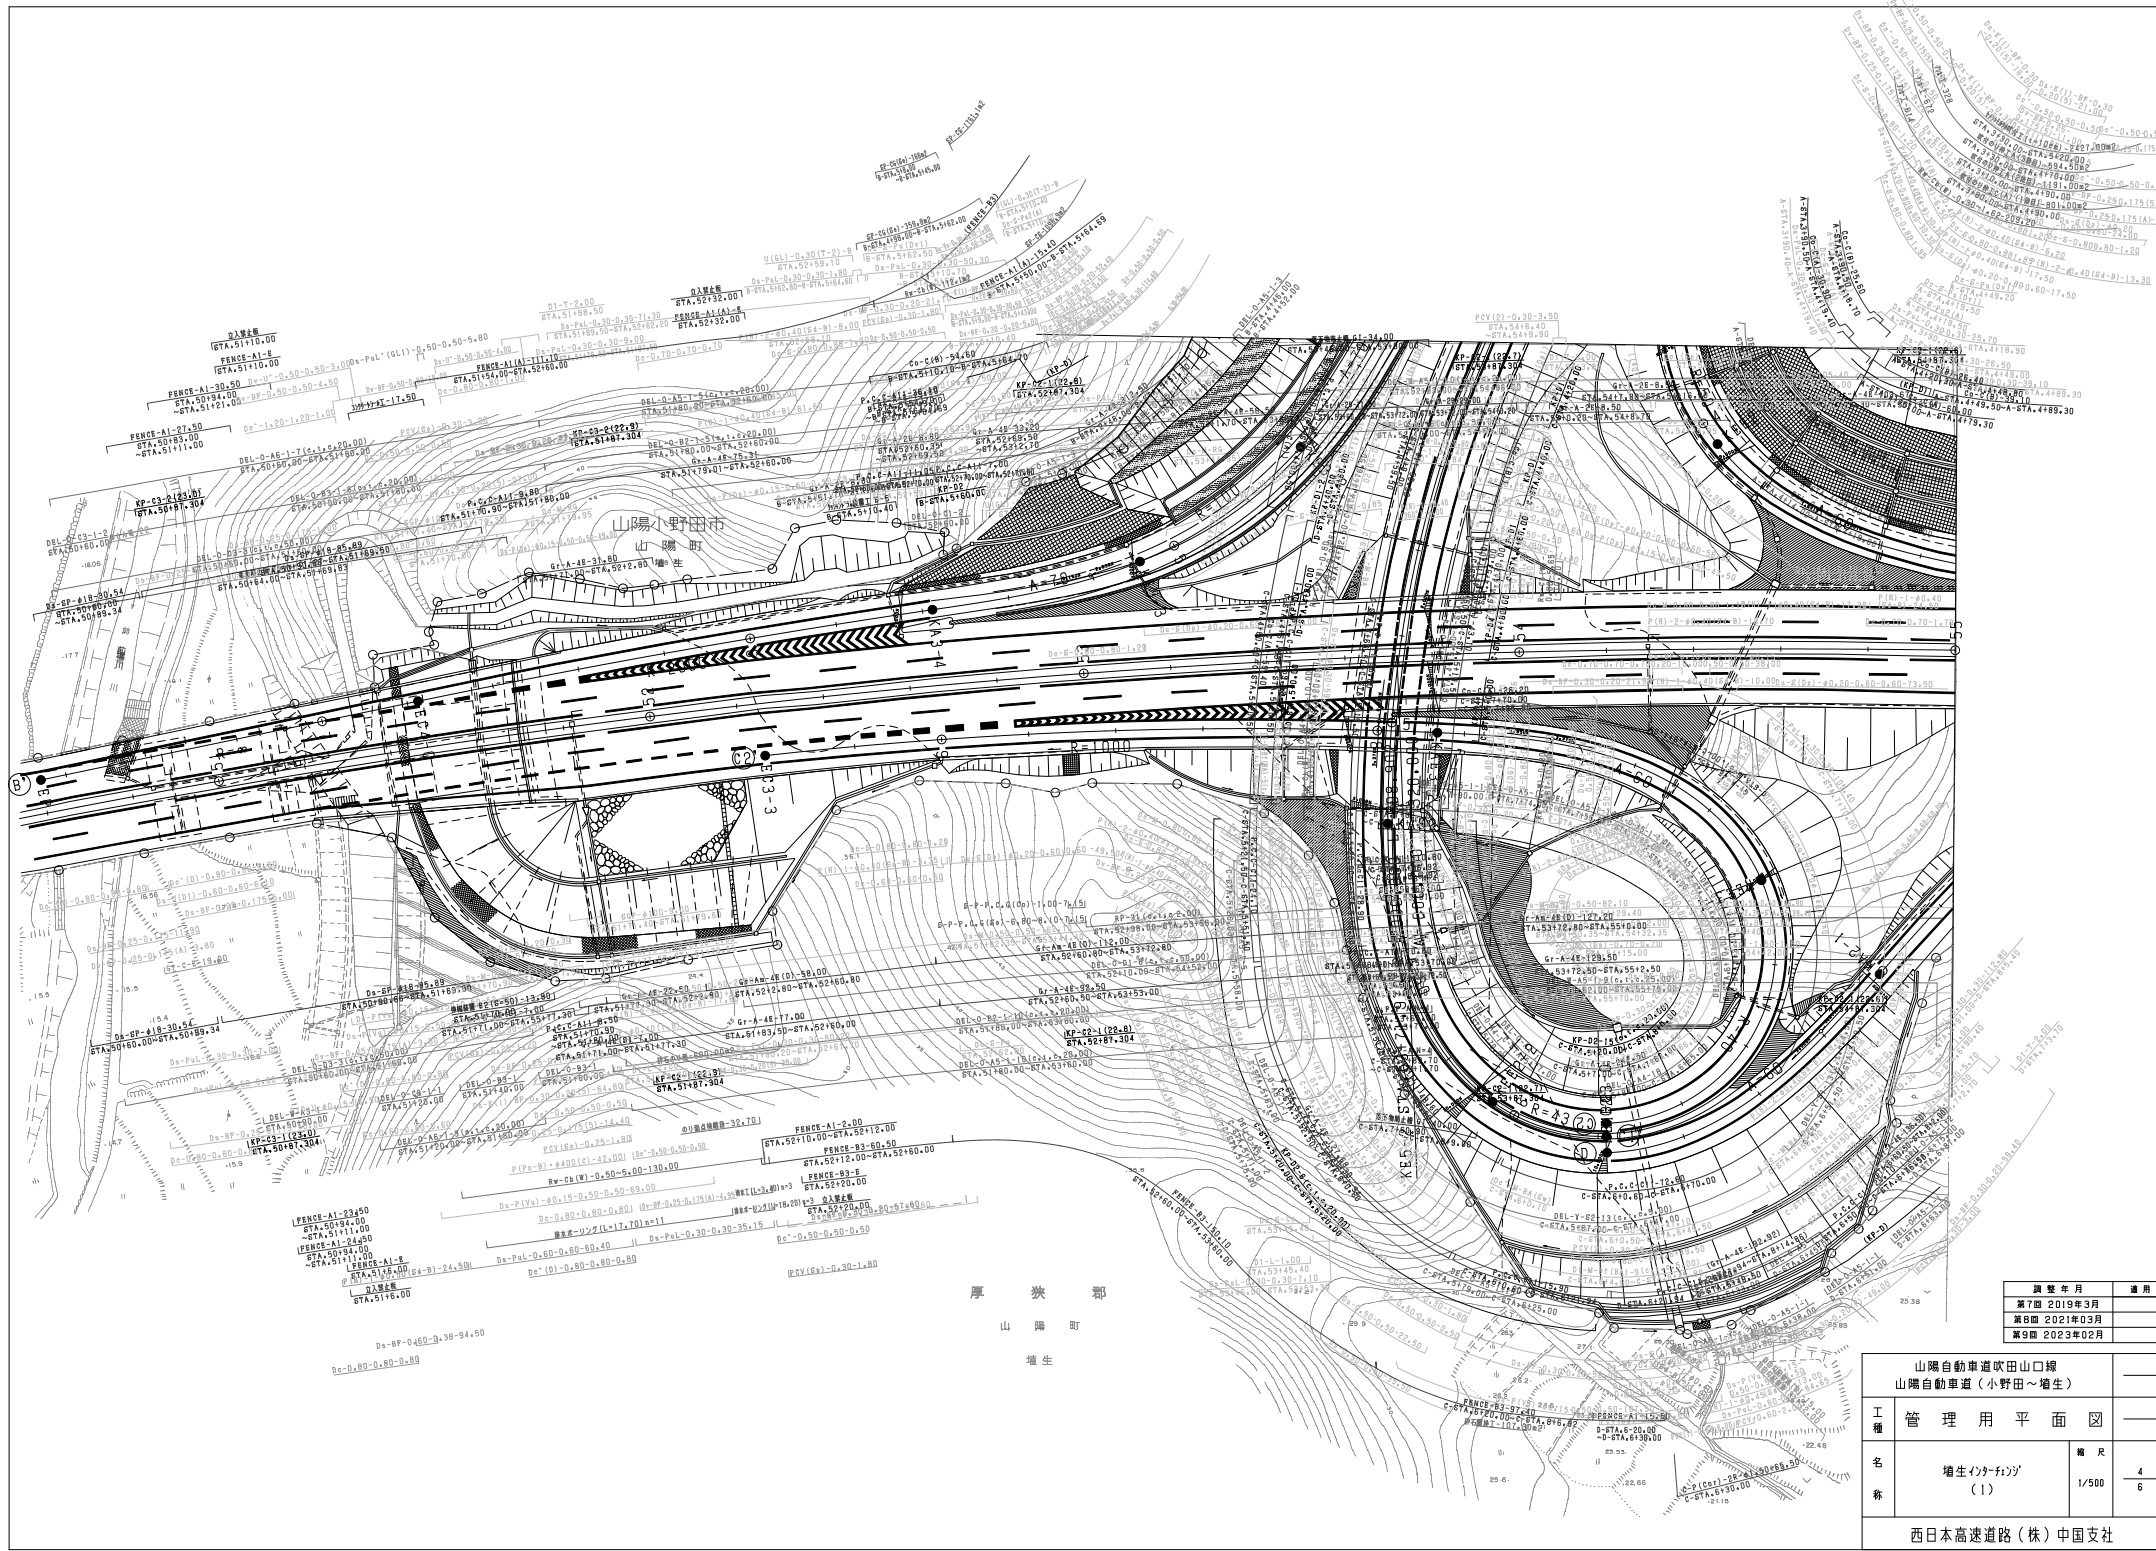

厚 狭 郡
山 陽 町
増 生

| 調査年月 | 適用 |
|--------------|----|
| 第7回 2019年3月 | |
| 第8回 2021年03月 | |
| 第9回 2023年02月 | |

| 山陽自動車道吹田山口線 山陽自動車道(小野田~増生) | | | |
|-------------------------------|--------------------|----|-----------------|
| 工種 | 管理用平面図 | | |
| 西日本高速道路(株)中国支社 | | | |

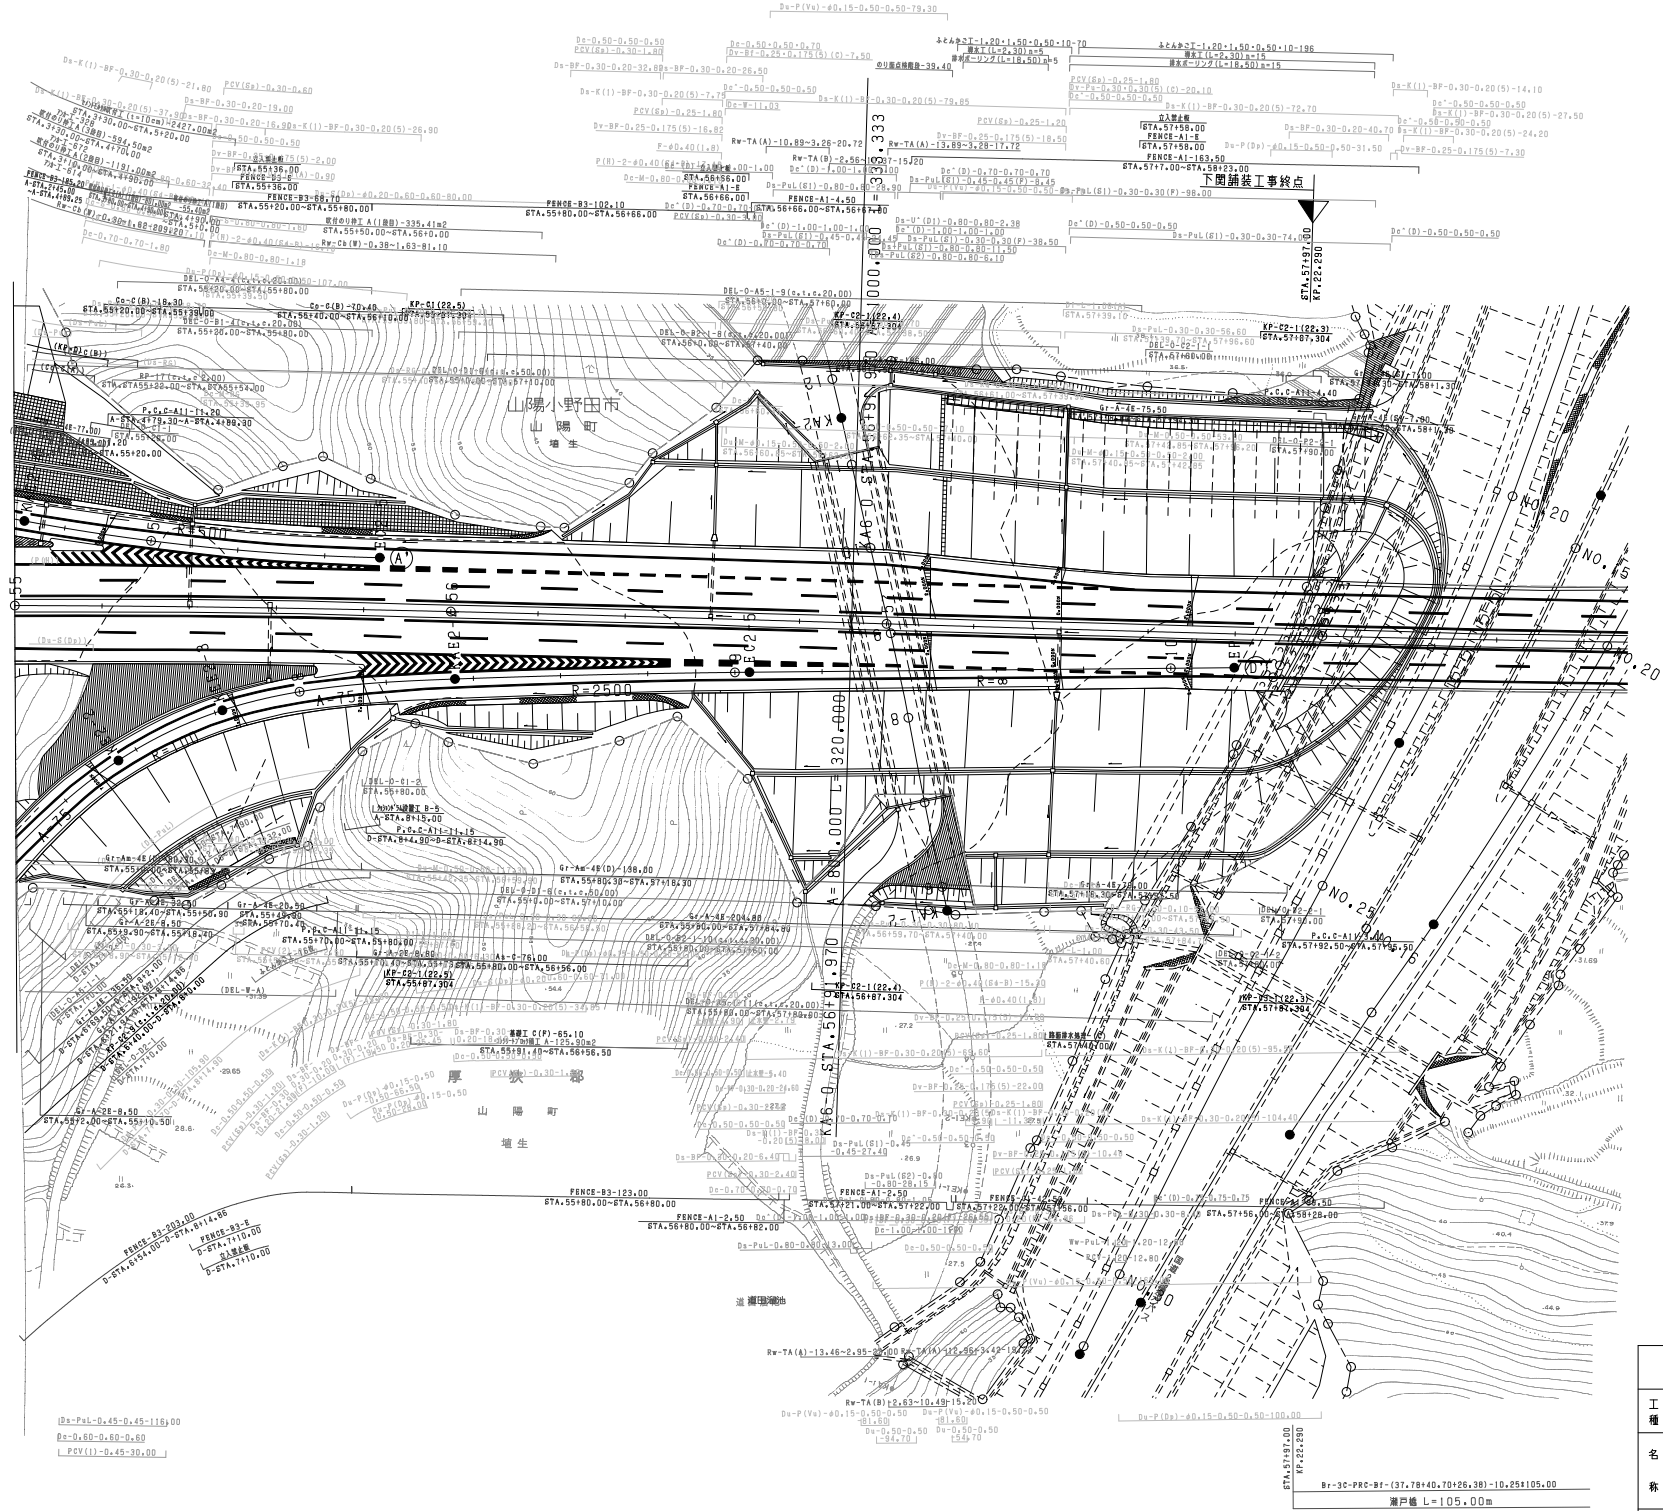

| | |
|--------------|----|
| 調査年月 | 適用 |
| 第6回 2019年3月 | |
| 第7回 2021年03月 | |
| 第8回 2023年02月 | |

| | | |
|------------------------------|-------------------|-------------|
| 山陽自動車道吹田山線 山陽自動車道（小野田～増生） | | |
| 工種 | 管理用平面図 | |
| 名称 | 増生ｲﾝﾀｰｼｯﾌﾟ (2) | 縮尺 1/500 |
| | | 5 6 |
| 西日本高速道路(株)中国支社 | | |

Bx-3C-PRC-Bf (37.78+40.70+26.38)-10.25+105.00
 瀬戸橋 L=105.00m
 STA.57187.00
 KP.22.280

厚 狭 郡
山 陽 町
増 生


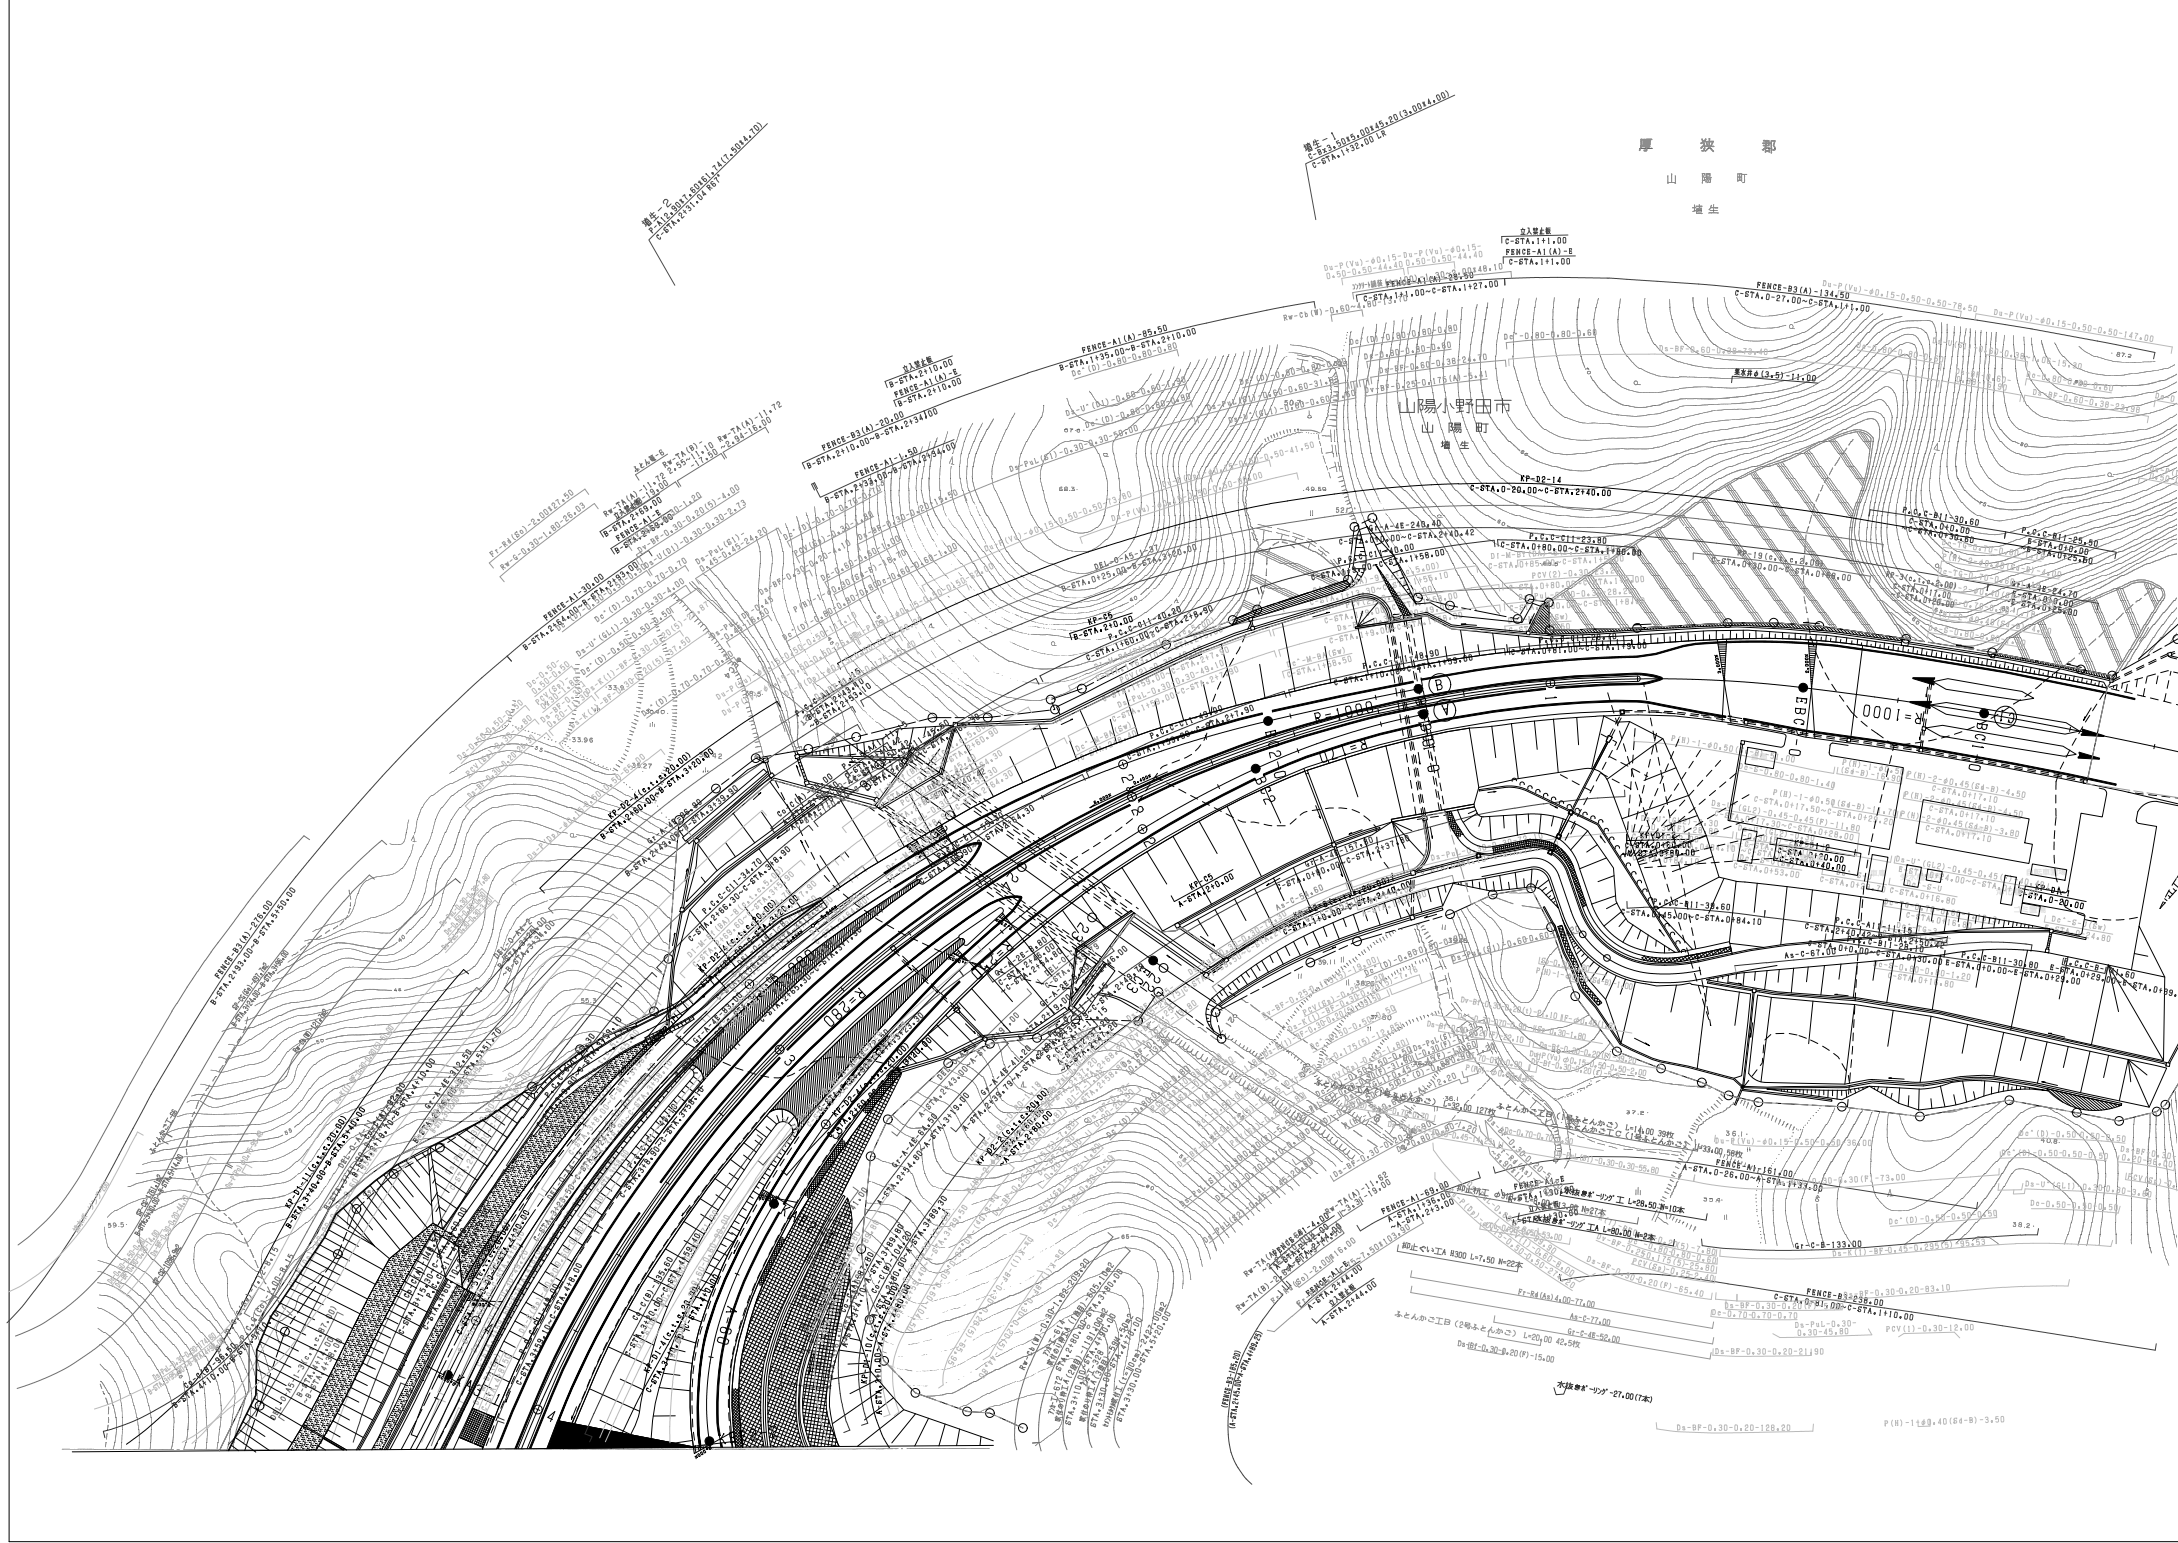

| | | |
|-------------------------------|------------|-------------|
| 山陽自動車道吹田山口線 山陽自動車道(小野田~相生) | | |
| 工種 | 管理用平面図 | |
| | | 6 6 |
| 西日本高速道路(株)中国支社 | | |

| 調査年月 | 適用 |
|--------------|----|
| 第5回 2014年3月 | |
| 第6回 2019年3月 | |
| 第7回 2021年03月 | |

厚 狭 郡
山 陽 町

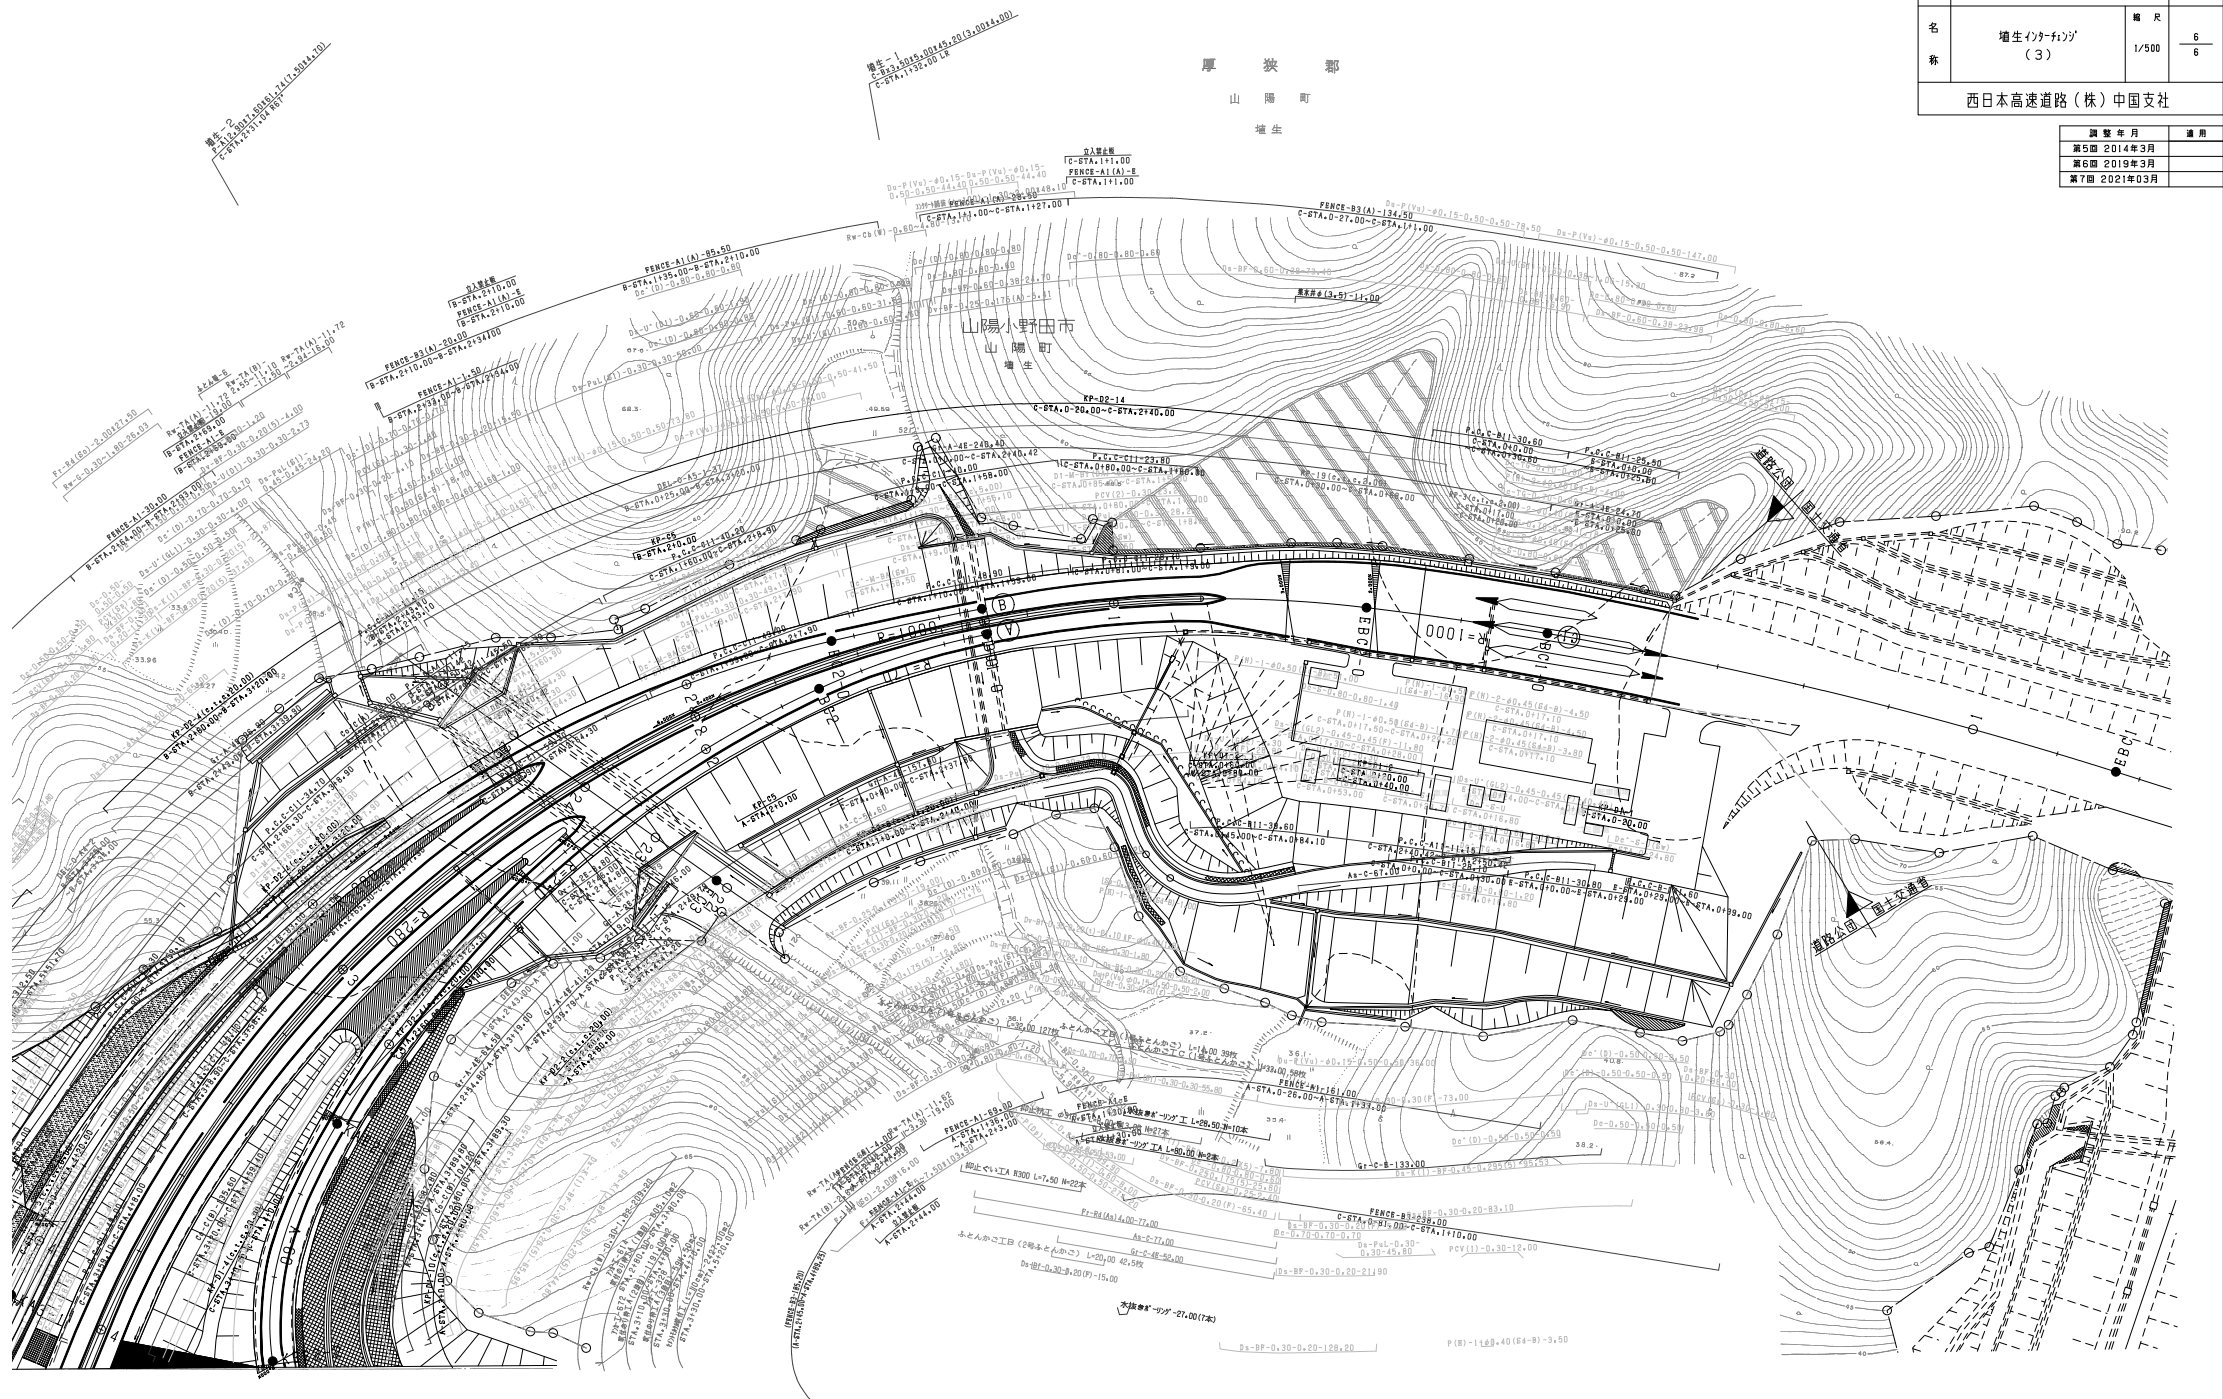



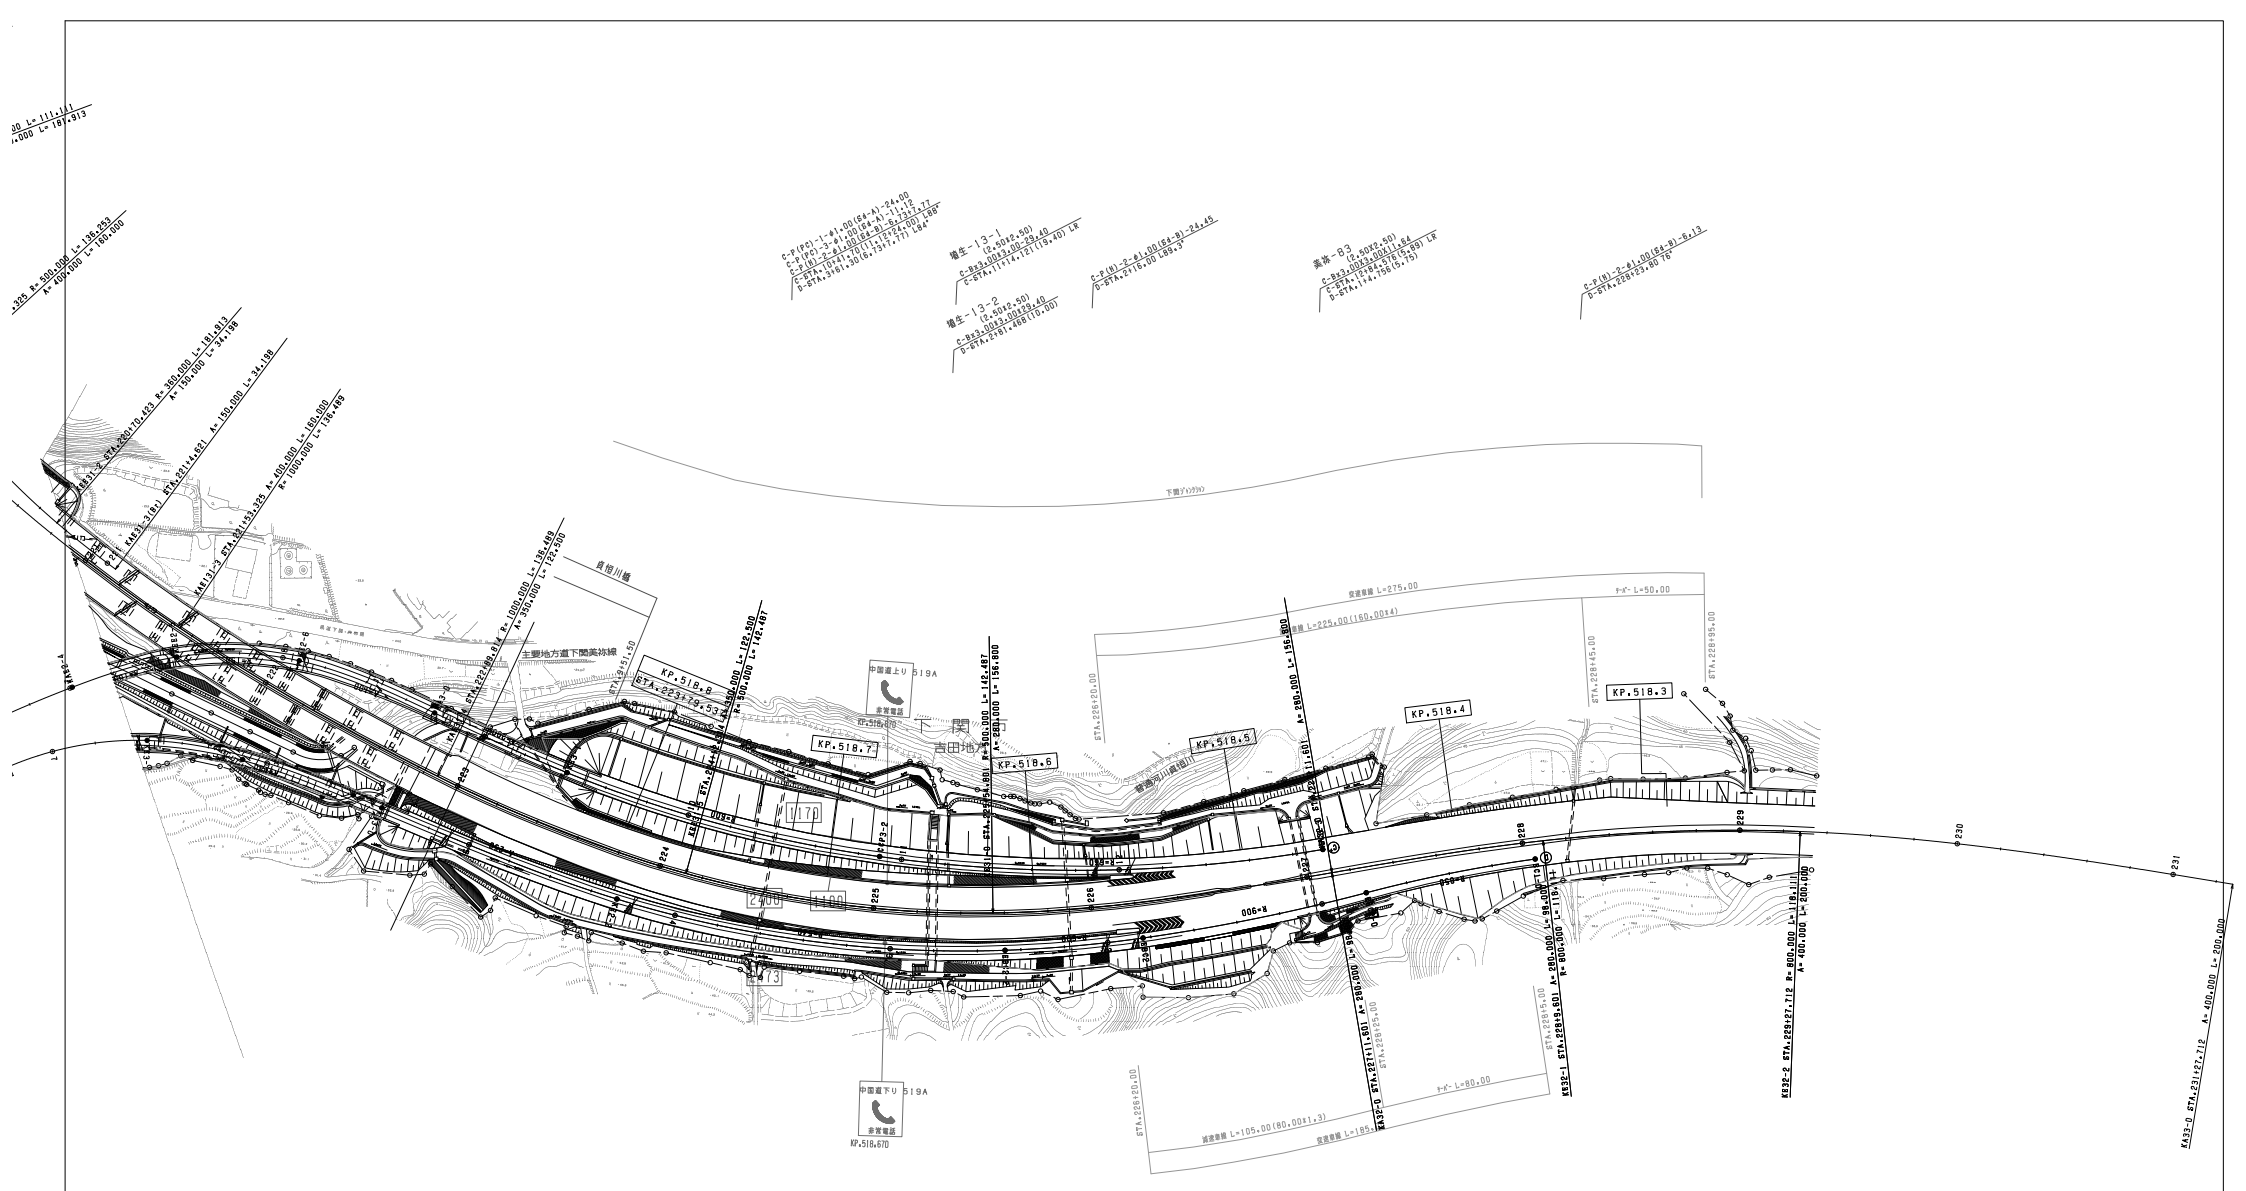

| | |
|-------------|----|
| 調査年月 | 適用 |
| 第1回 2006年3月 | |
| 第2回 2016年3月 | |

| | | |
|---------------------------------|--|------------------------|
| 山陽自動車道吹田山口線 山陽自動車道(増生~下関JCT) | | |
| 工種 | 管理用平面図 | — |
| 名称 | (中国) 西日本高速道路(株)中国支社 STA.223+00 ~ STA.229+00 | 縮尺 1/1000 7 9 |
| 西日本高速道路(株)中国支社 | | |

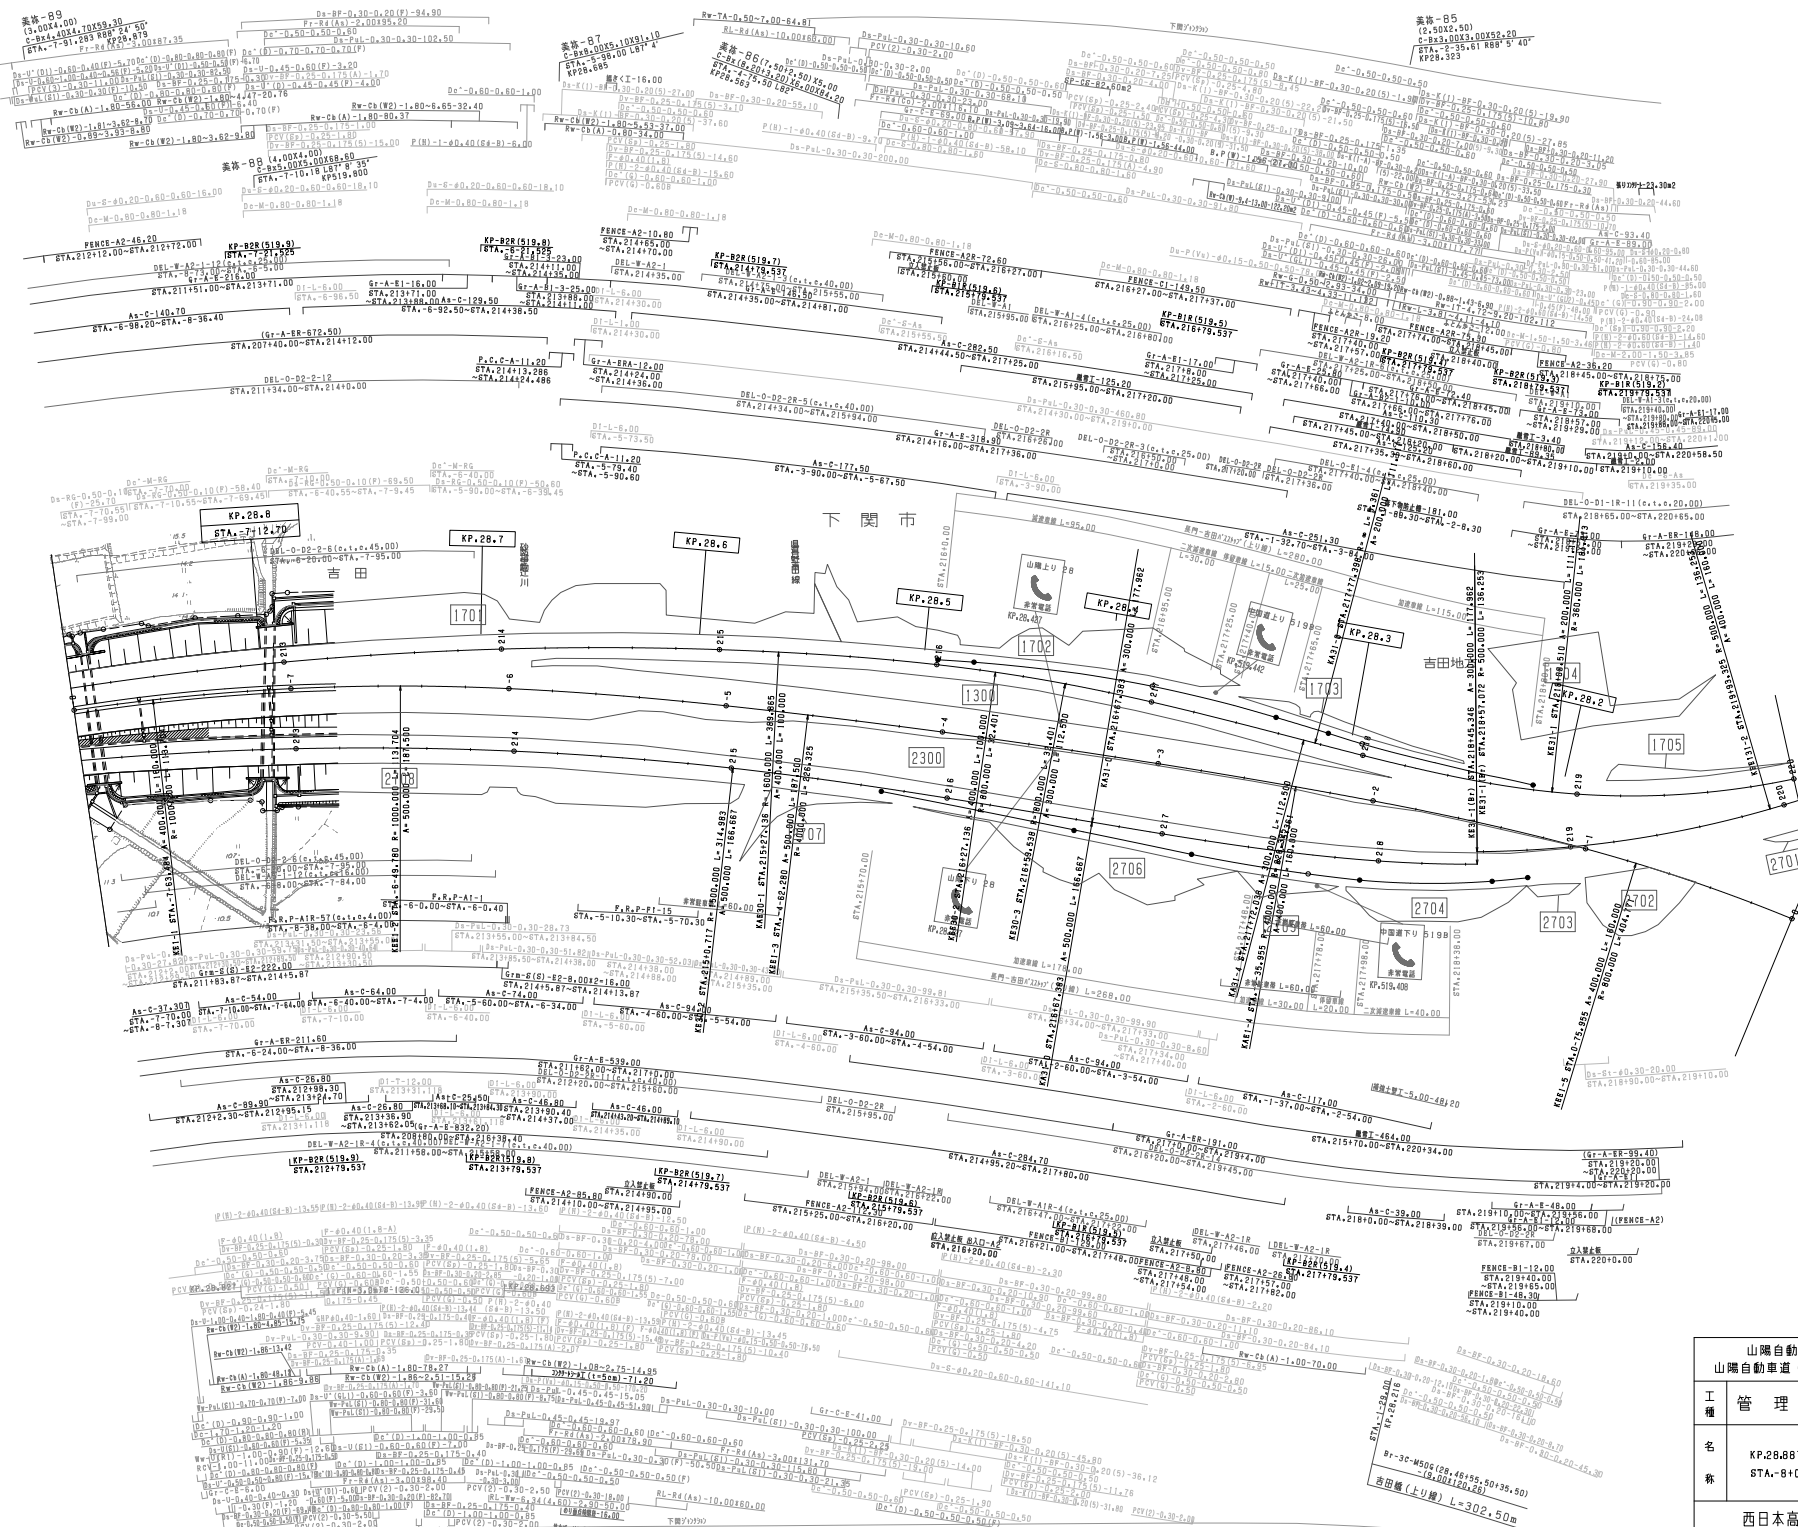


| 調査年月 | 用途 |
|--------------|----|
| 第3期 2012年3月 | |
| 第2期 2011年3月 | |
| 第5期 2013年02月 | |


| 山陽自動車道吹田山口線 山陽自動車道(増生~下関JCT) | | | |
|---------------------------------|-----------------------|----|---|
| 工種 | 管理用平面図 | 縮尺 | |

西日本高速道路(株) 中国支社

| | |
|---------------------------------|-------------------------|
| 山陽自動車道吹田山口線 山陽自動車道(増生~下関JCT) | |
| 工種 | 管理用平面図 |
| 名 | (中国産) |
| 称 | STA.203+00 ~ STA.212+00 |
| 縮尺 | 1/1000 |
| 頁 | 9 |
| 西日本高速道路(株)中国支社 | |


| 調査年月 | 適用 |
|--------------|----|
| 第2回 2011年3月 | |
| 第3回 2012年3月 | |

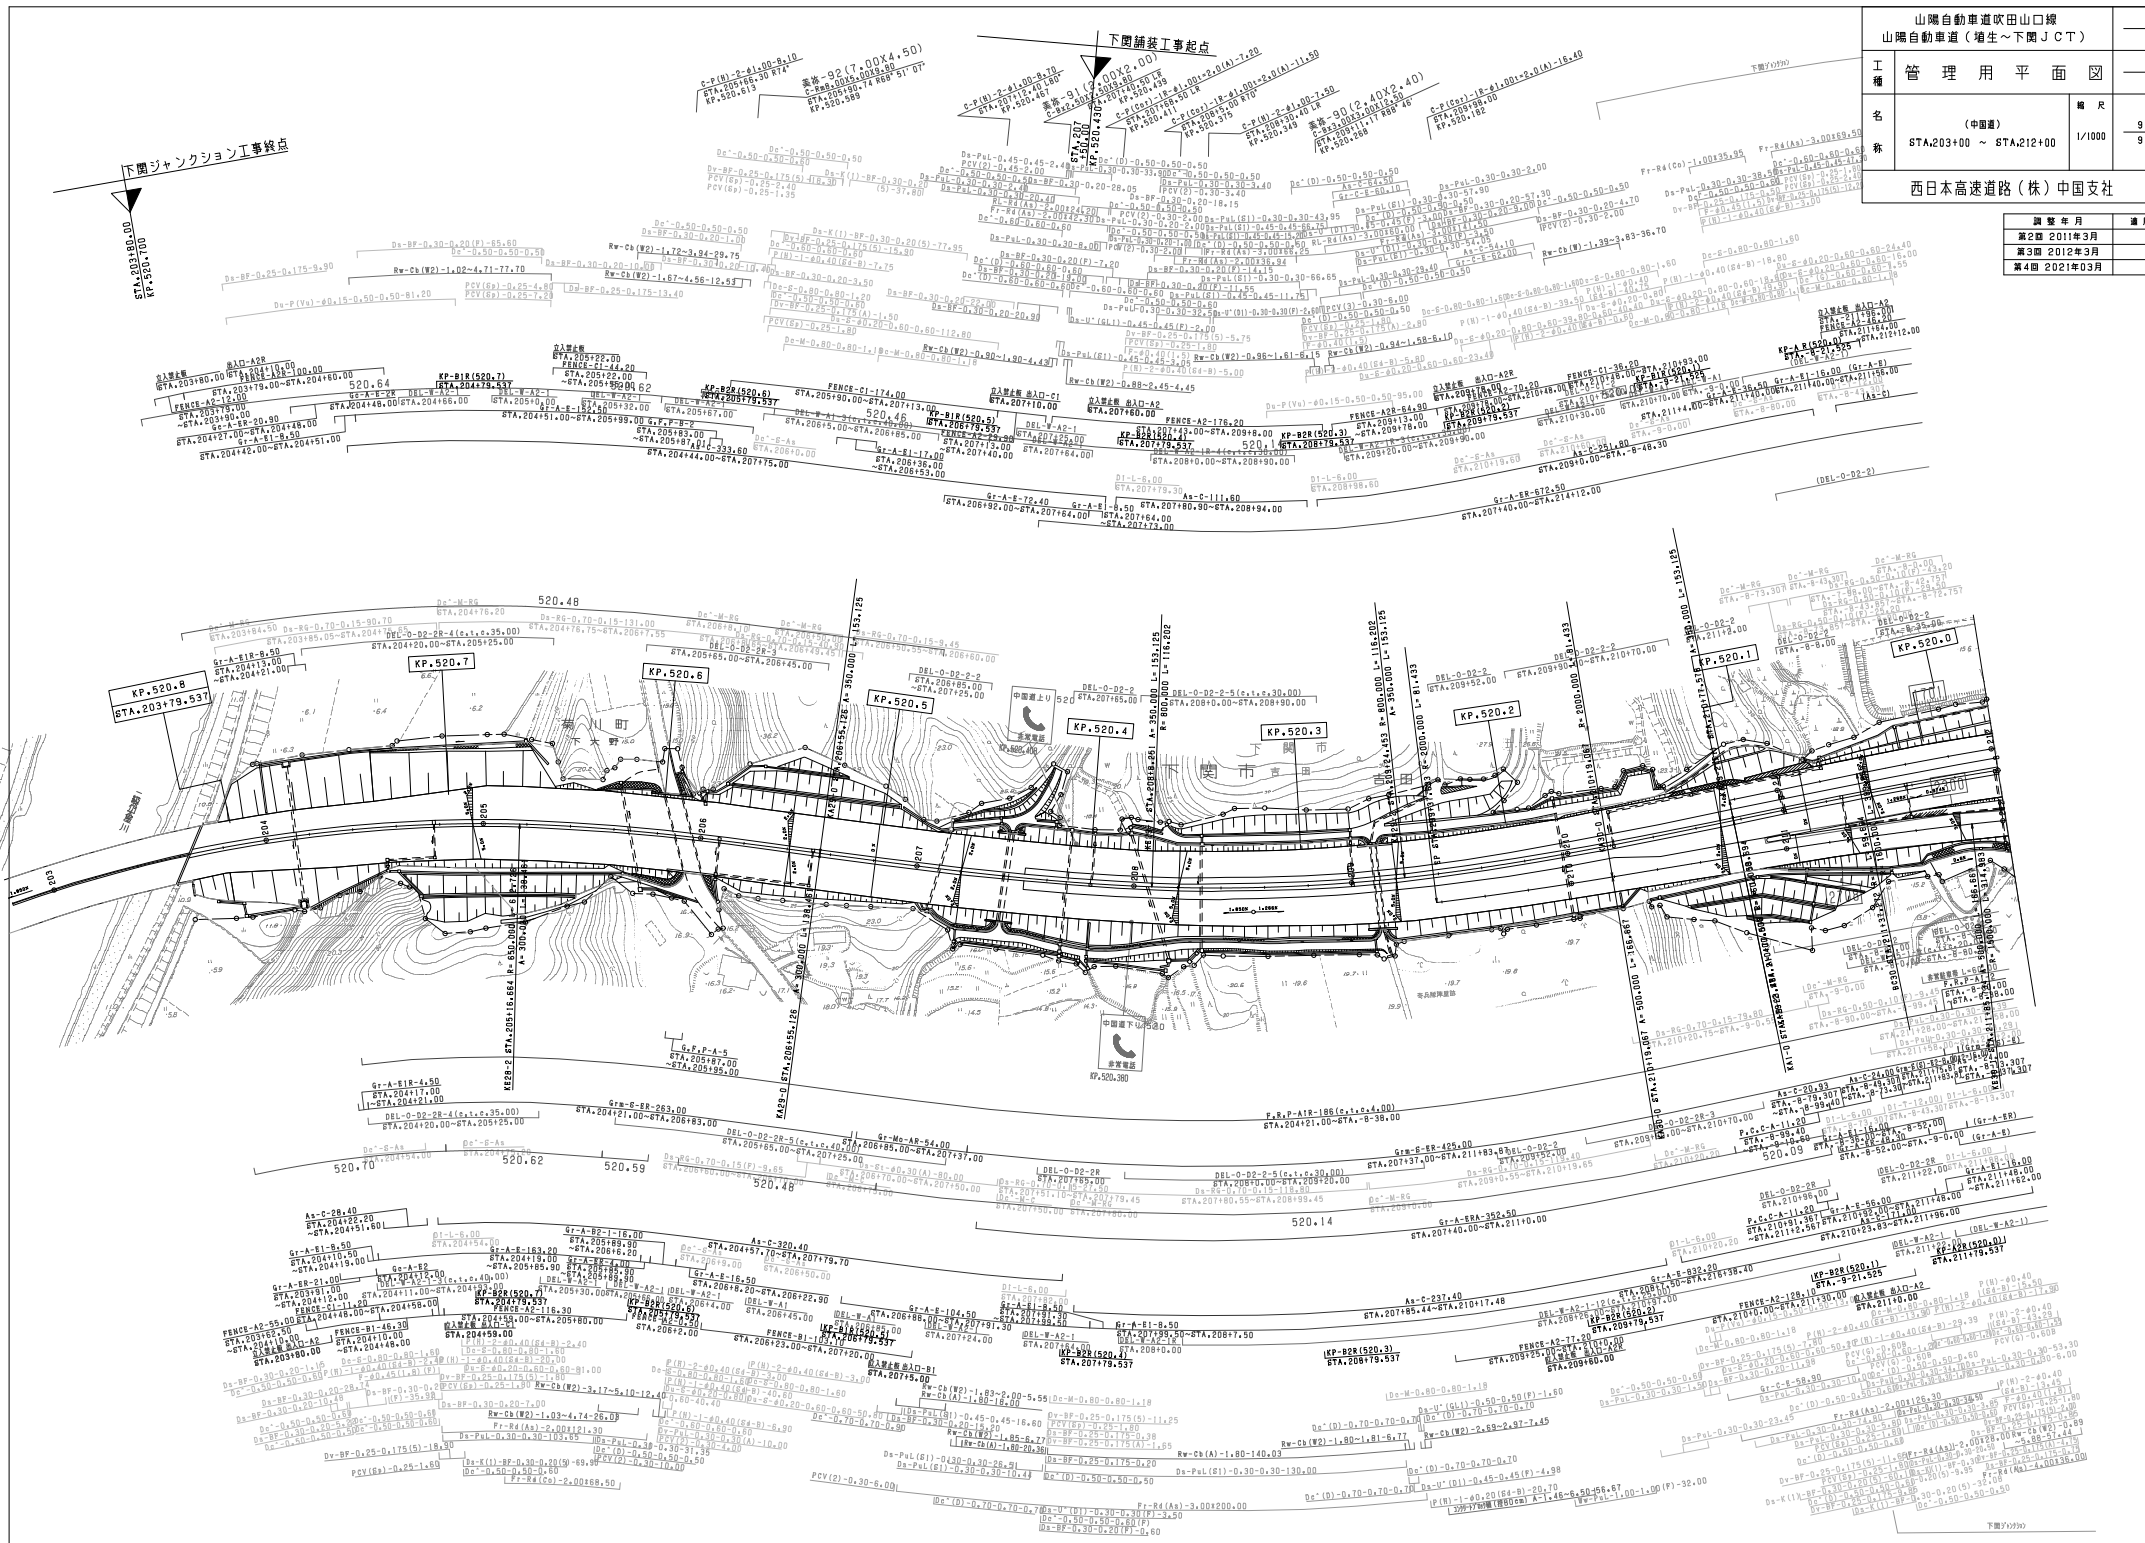

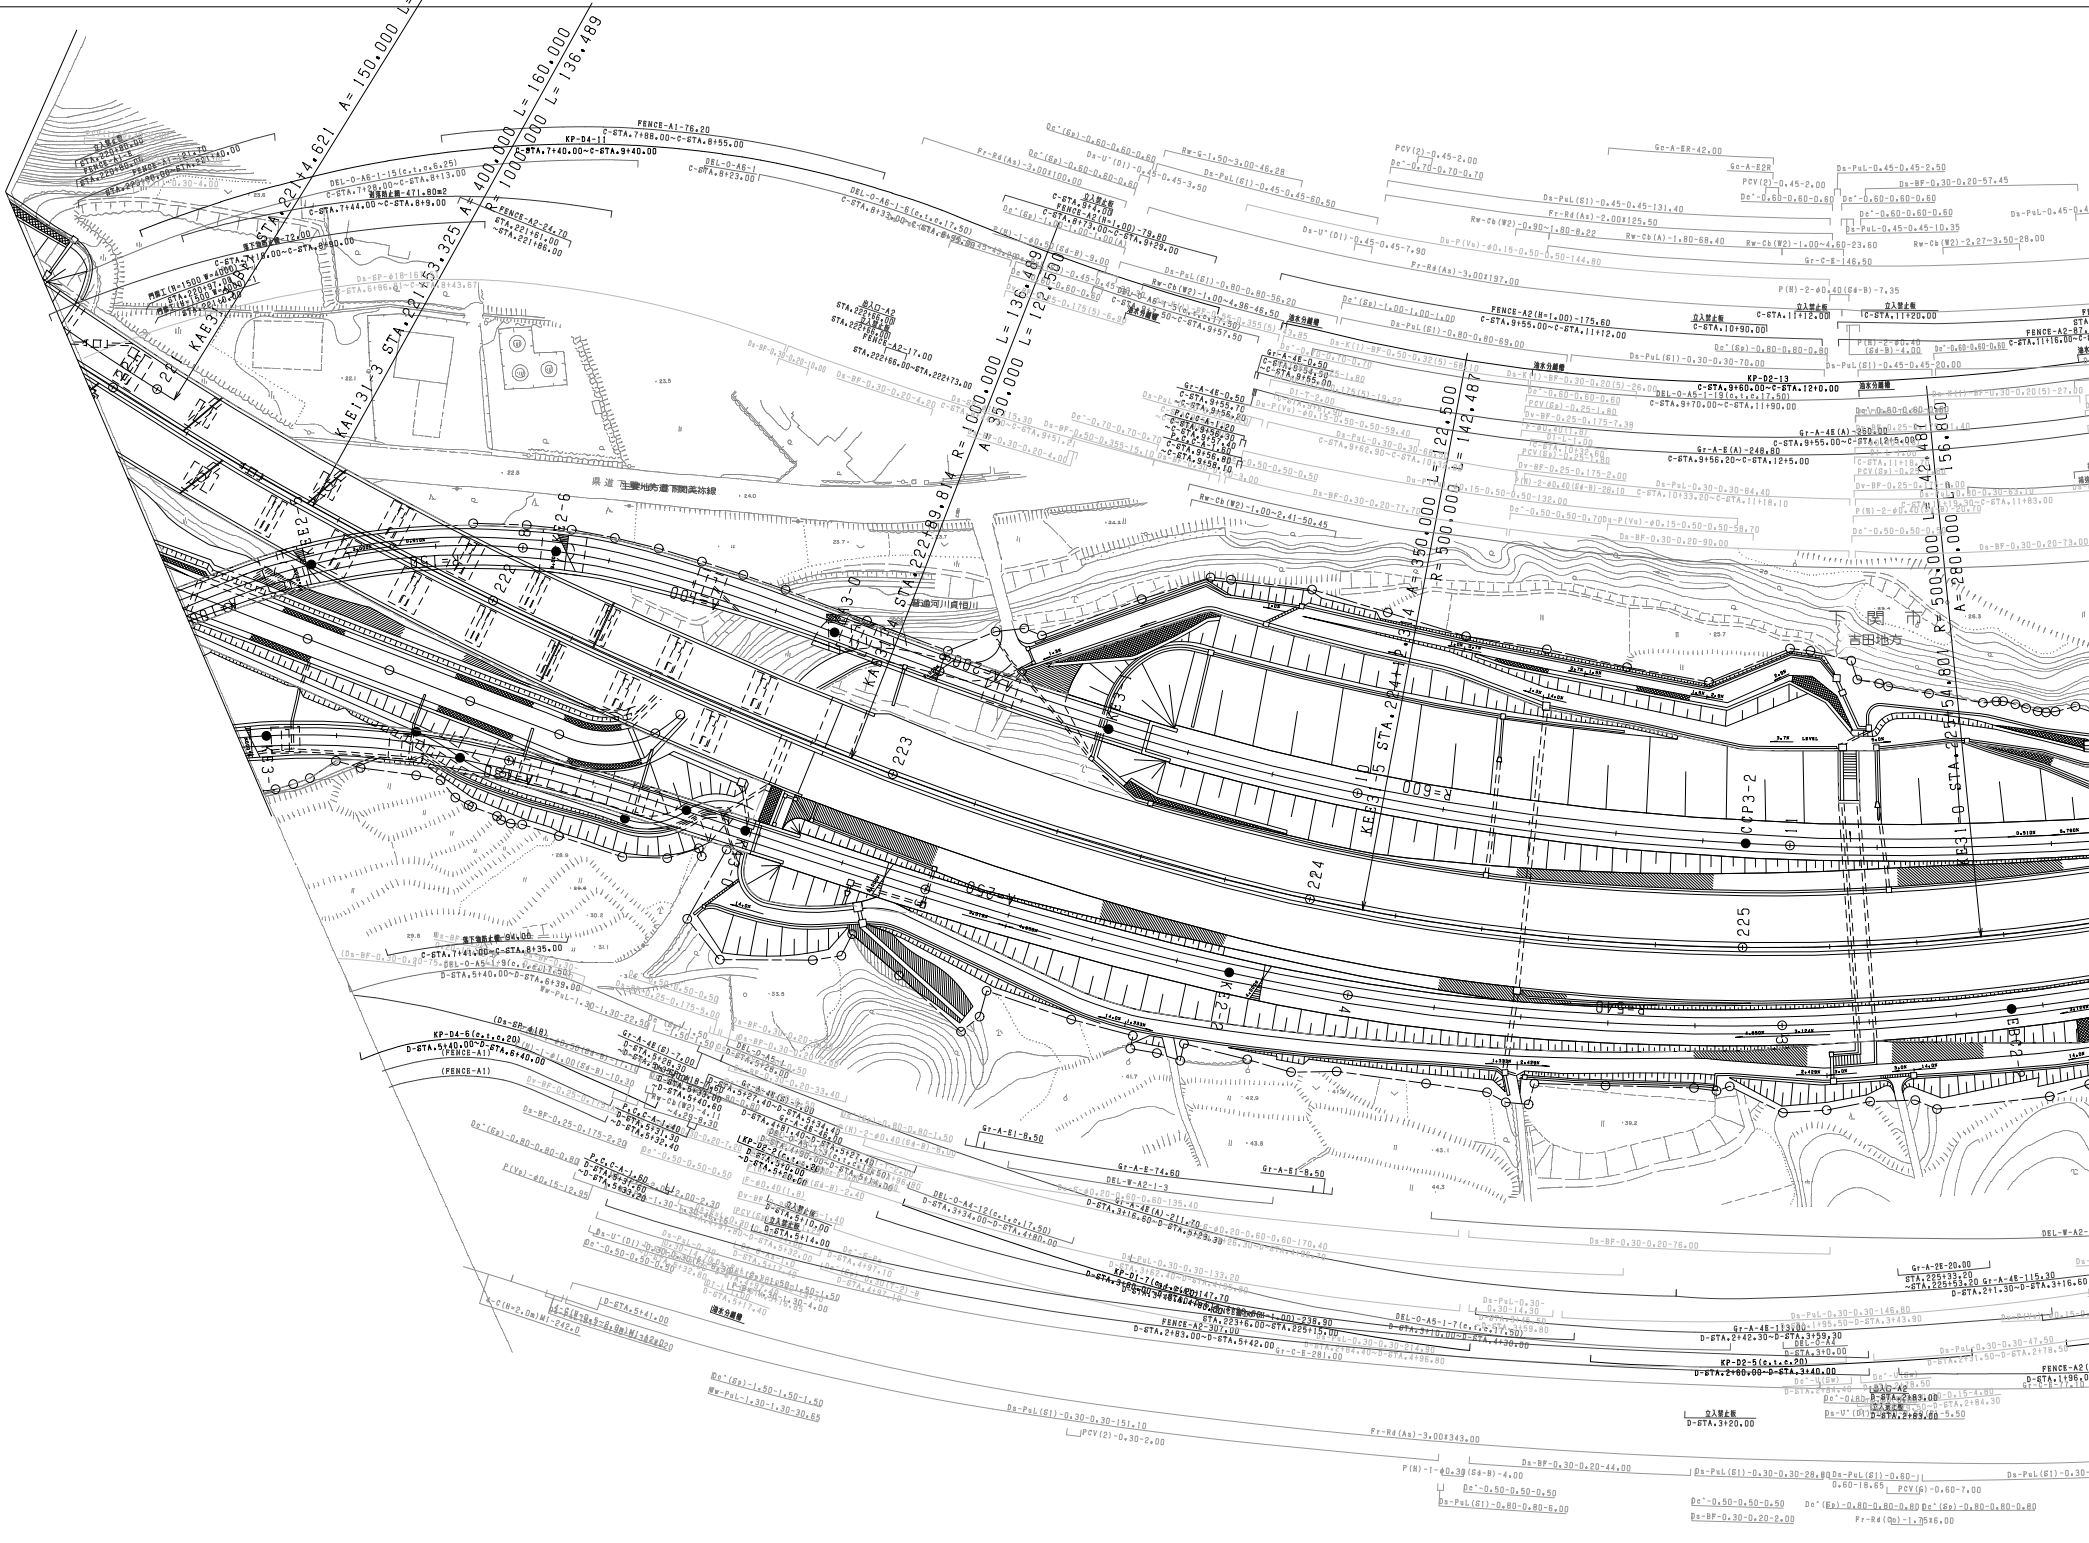



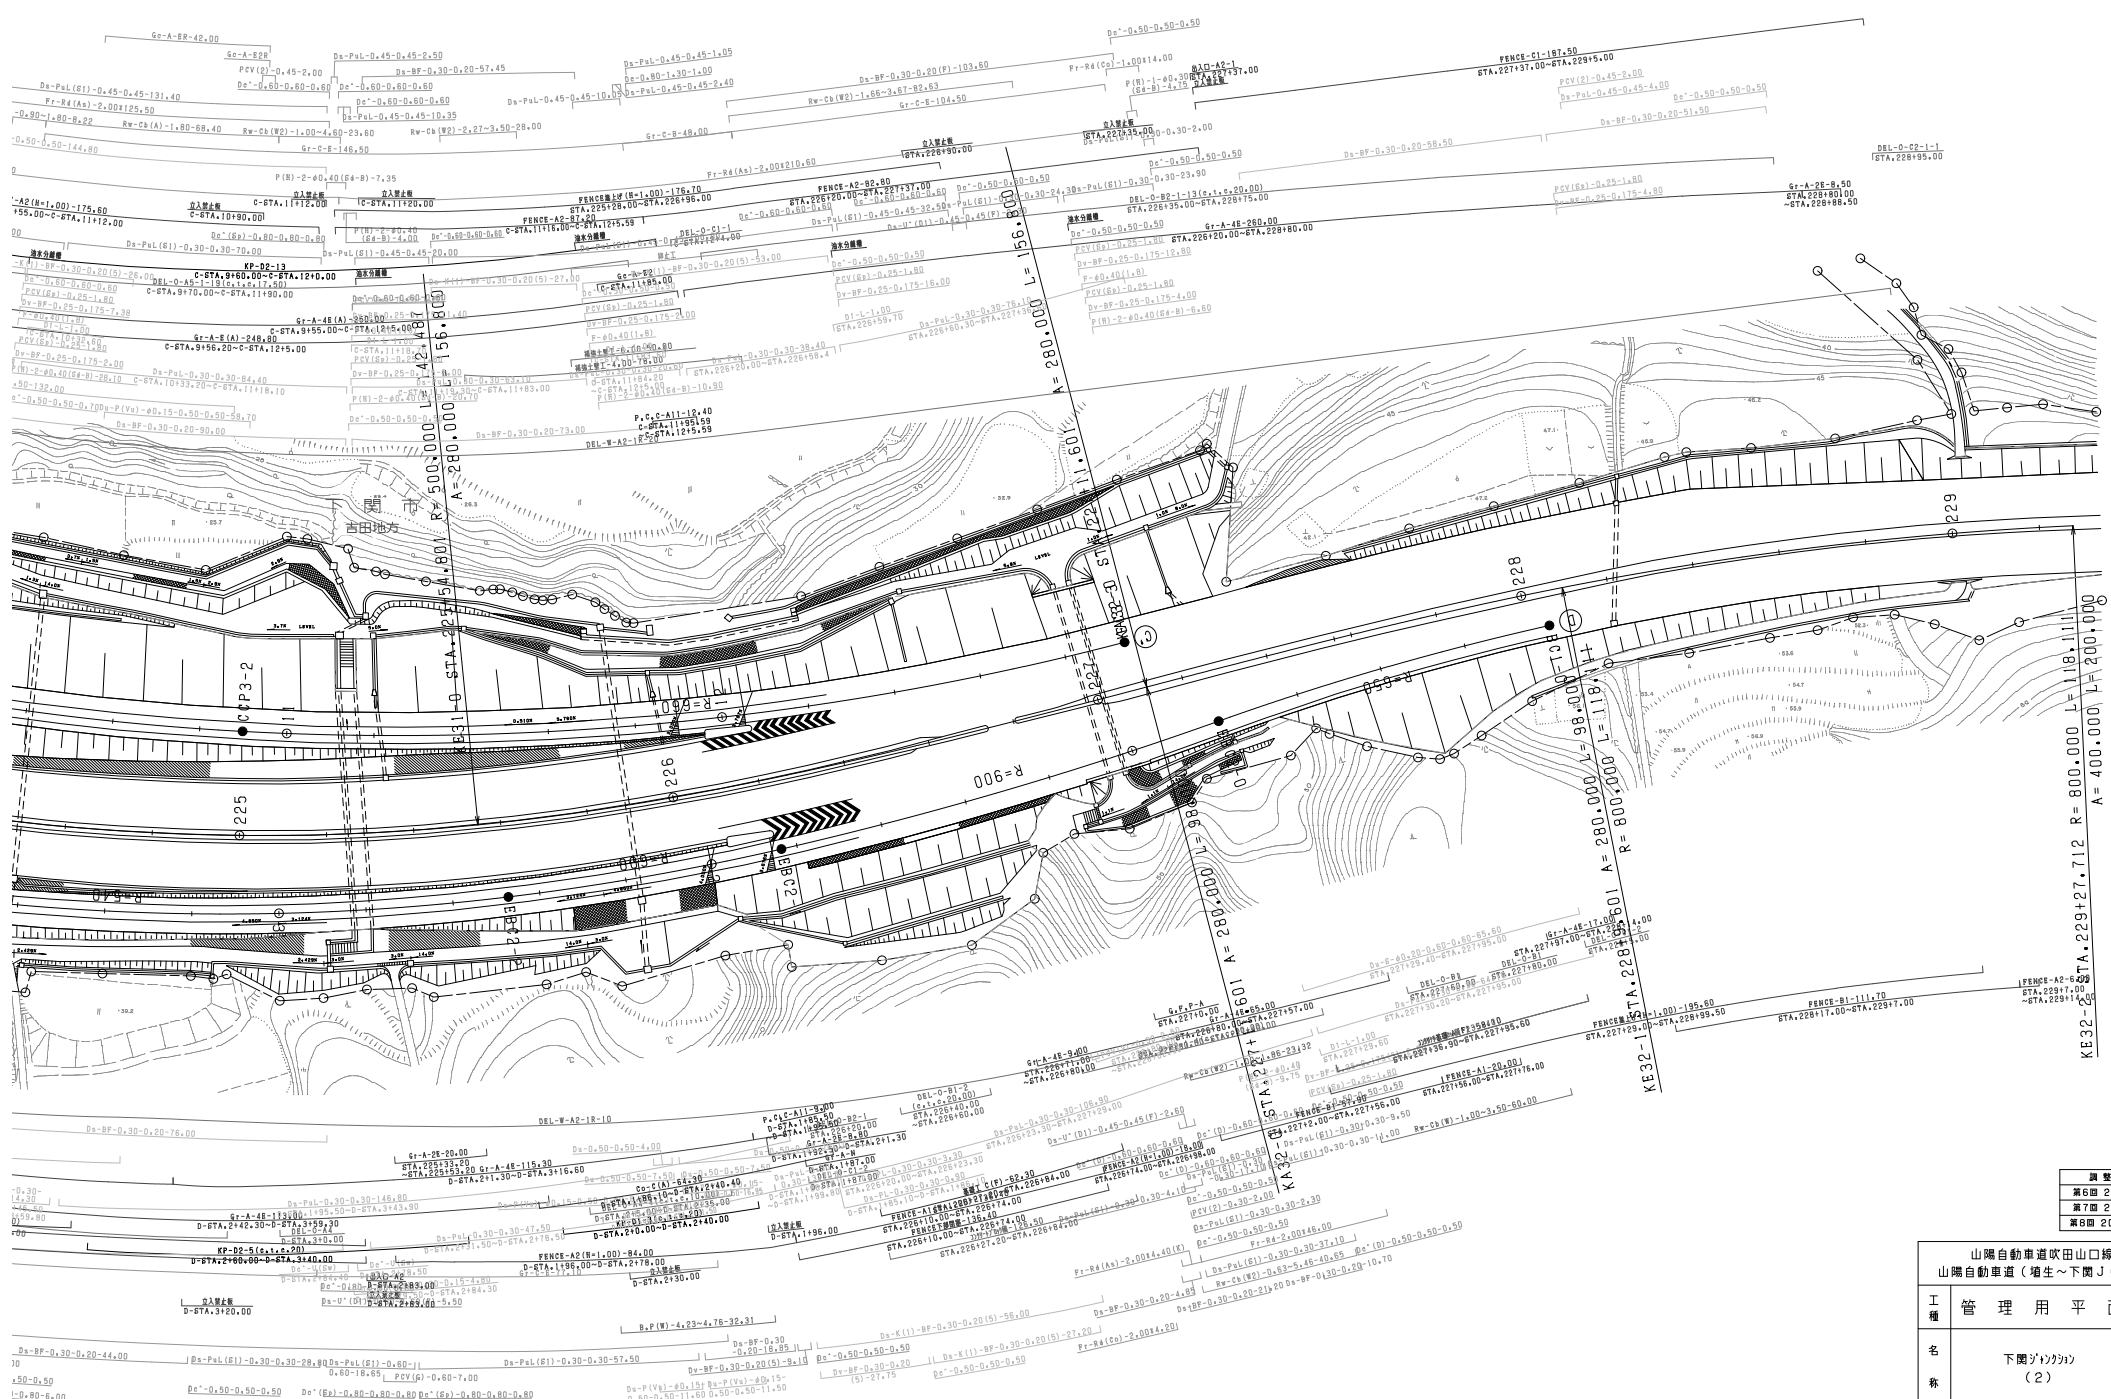

| 調査年月 | 適用 |
|--------------|----|
| 第6回 2014年3月 | — |
| 第7回 2015年3月 | — |
| 第8回 2021年03月 | — |

| | | | |
|---------------------------------|----------------|-----|-------|
| 山陽自動車道吹田山口線 山陽自動車道（増生～下関JCT） | | — | |
| 工種 | 管理用平面図 | — | |
| | | ページ | 2/4 |
| 西日本高速道路(株) 中国支社 | | | |