

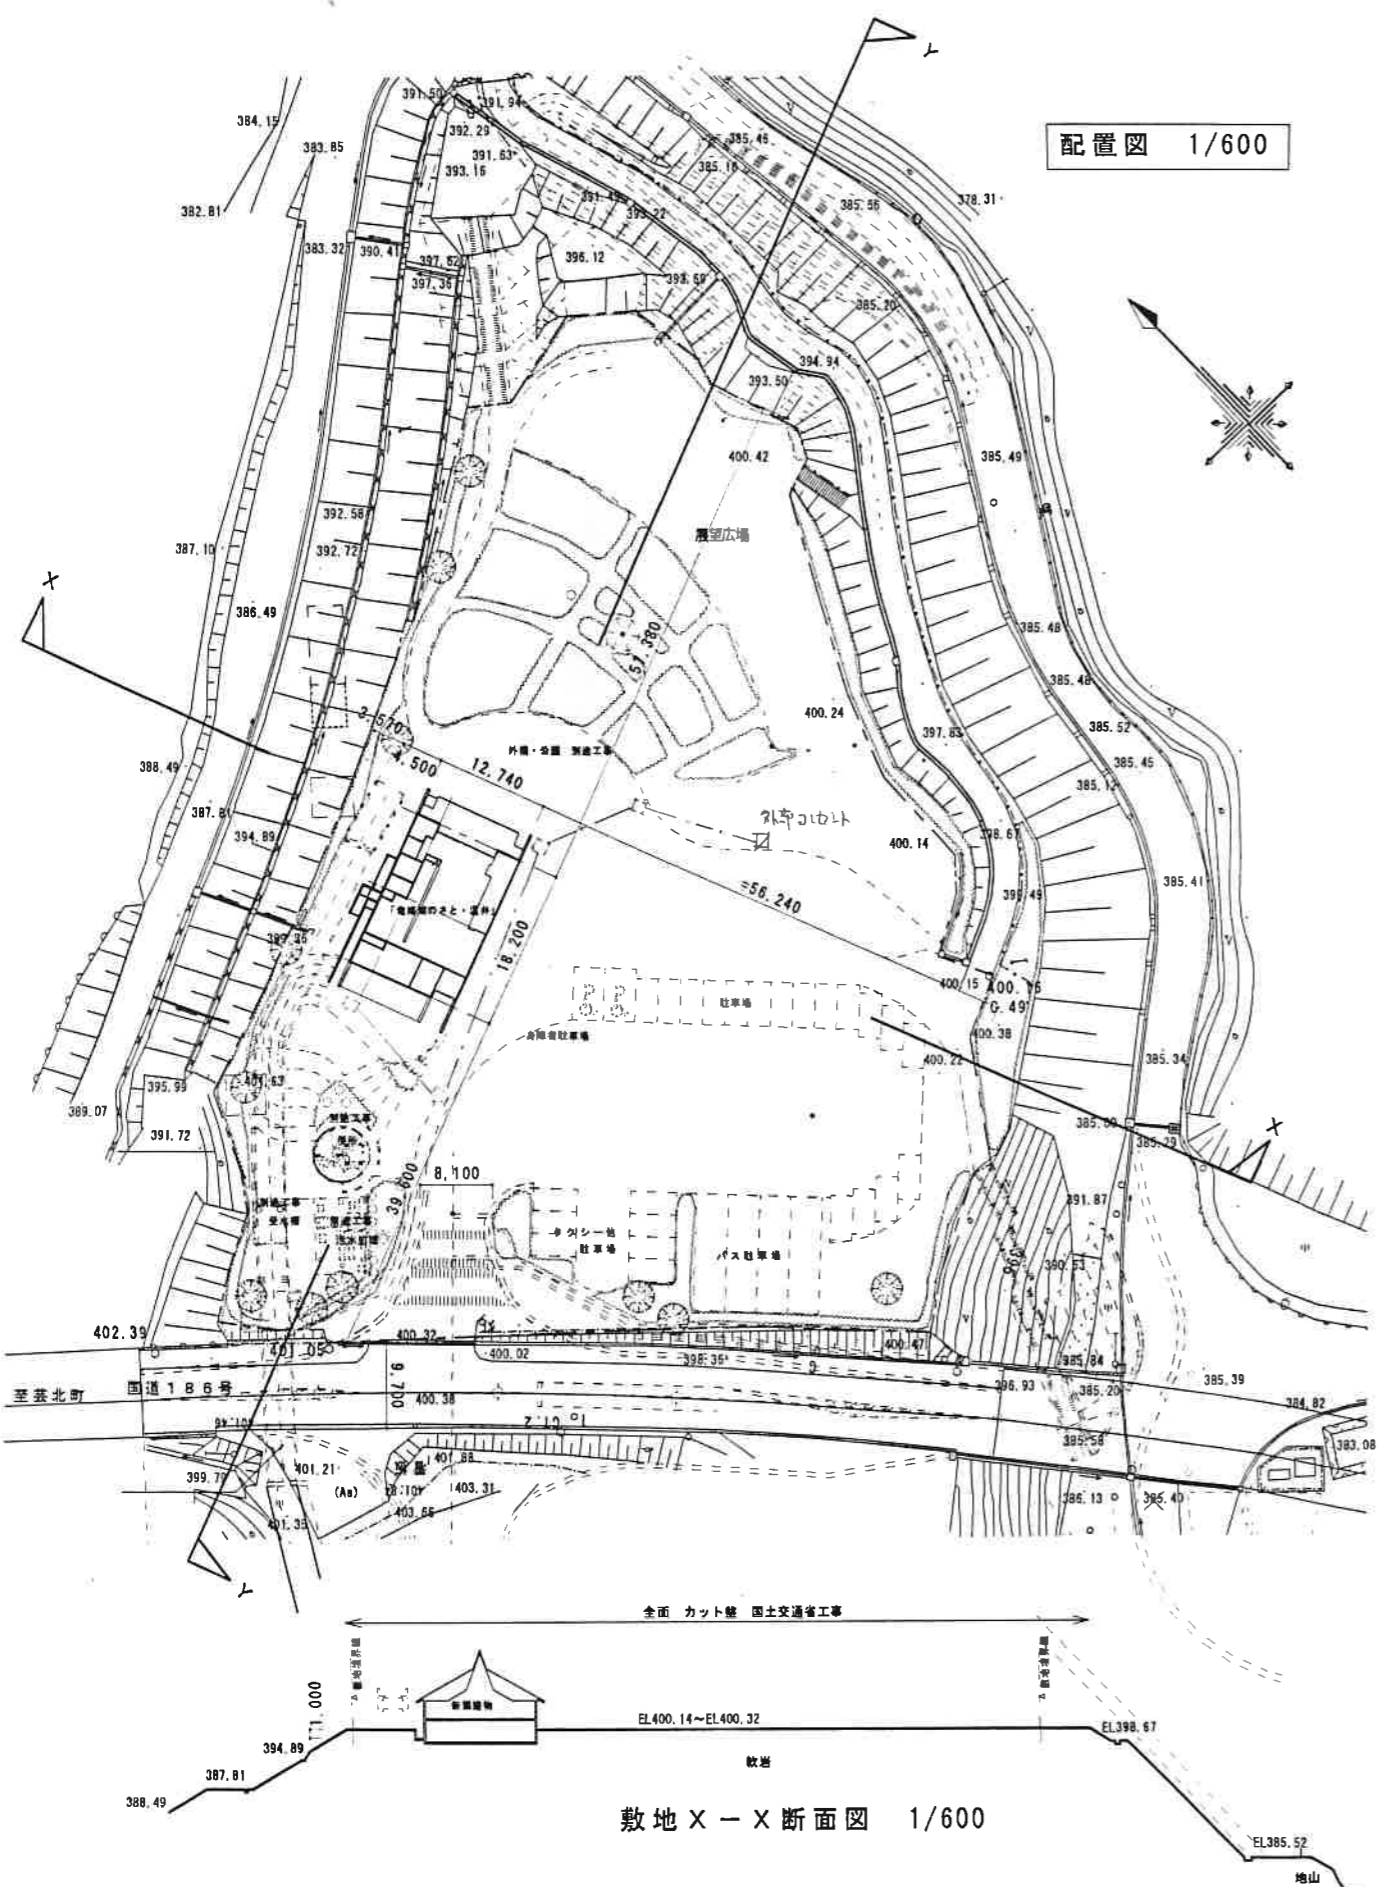



配置図 1/600

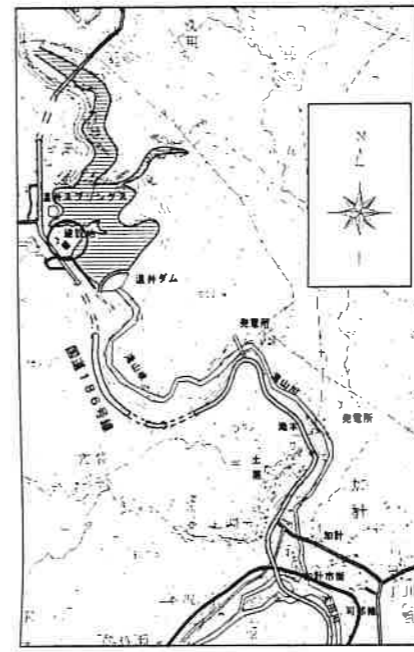


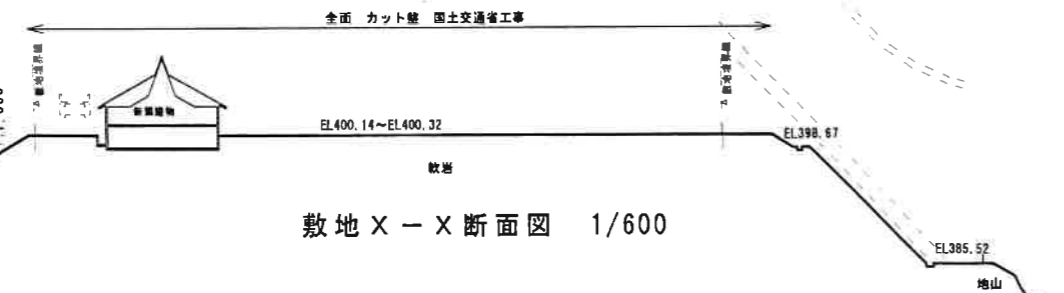



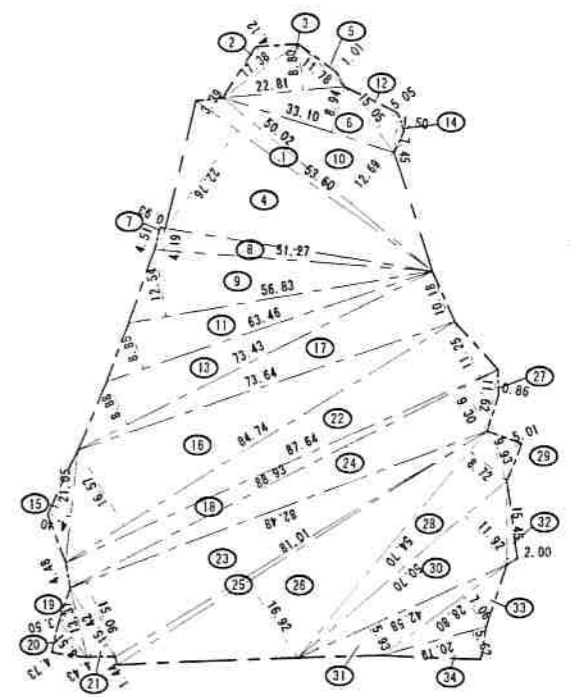


敷地丈量図 1/1000

敷地 Y-Y 断面図 1/600

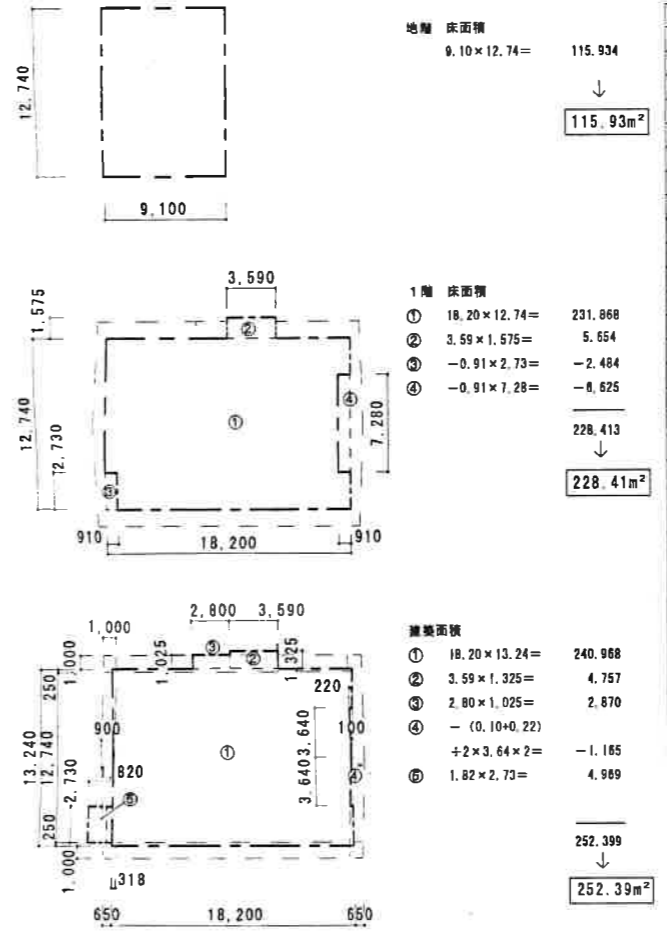


番号	底辺	高さ	積面積	面積
1	53.60	3.39	181.7040	90.85200
2	17.38	4.12	71.6056	35.80280
3	22.81	8.80	200.7280	100.36400
4	53.60	22.76	1,219.9360	609.96800
5	11.78	1.01	11.8978	5.94890
6	33.10	8.94	295.9140	147.95700
7	4.51	0.93	4.1943	2.09715
8	51.27	4.19	214.8213	107.41065
9	56.83	12.54	712.6482	356.32410
10	50.02	12.69	634.7538	317.37690
11	63.46	8.85	561.6210	280.81050
12	15.05	5.05	76.0025	38.00125
13	73.43	8.88	652.0584	326.02920
14	7.45	1.50	11.1750	5.58750
15	21.05	4.40	92.6200	46.31000
16	84.74	16.57	1,404.1418	702.07090
17	73.64	10.18	749.6552	374.82760
18	88.93	4.48	398.4064	199.20320
19	13.37	3.50	46.7950	23.39750
20	8.51	4.73	40.2523	20.12615
21	15.42	4.43	68.3106	34.15530
22	87.64	11.25	985.9500	492.97500
23	82.48	15.06	1,242.1488	621.07440
24	88.93	9.30	827.0490	413.52450
25	81.01	1.44	116.6544	58.32720
26	81.01	16.92	1,370.6892	685.34460
27	11.62	0.86	9.9932	4.99660
28	54.70	8.72	476.9840	238.49200
29	9.93	5.01	49.7493	24.87465
30	50.70	11.92	604.3440	302.17200
31	42.58	5.93	252.4994	126.24970
32	15.45	2.00	30.9000	15.45000
33	28.80	7.06	203.3280	101.66400
34	20.19	5.62	113.4678	56.73390
合 計			6,966.49915	3,483.24958
敷地面積				6,966.49 m ²

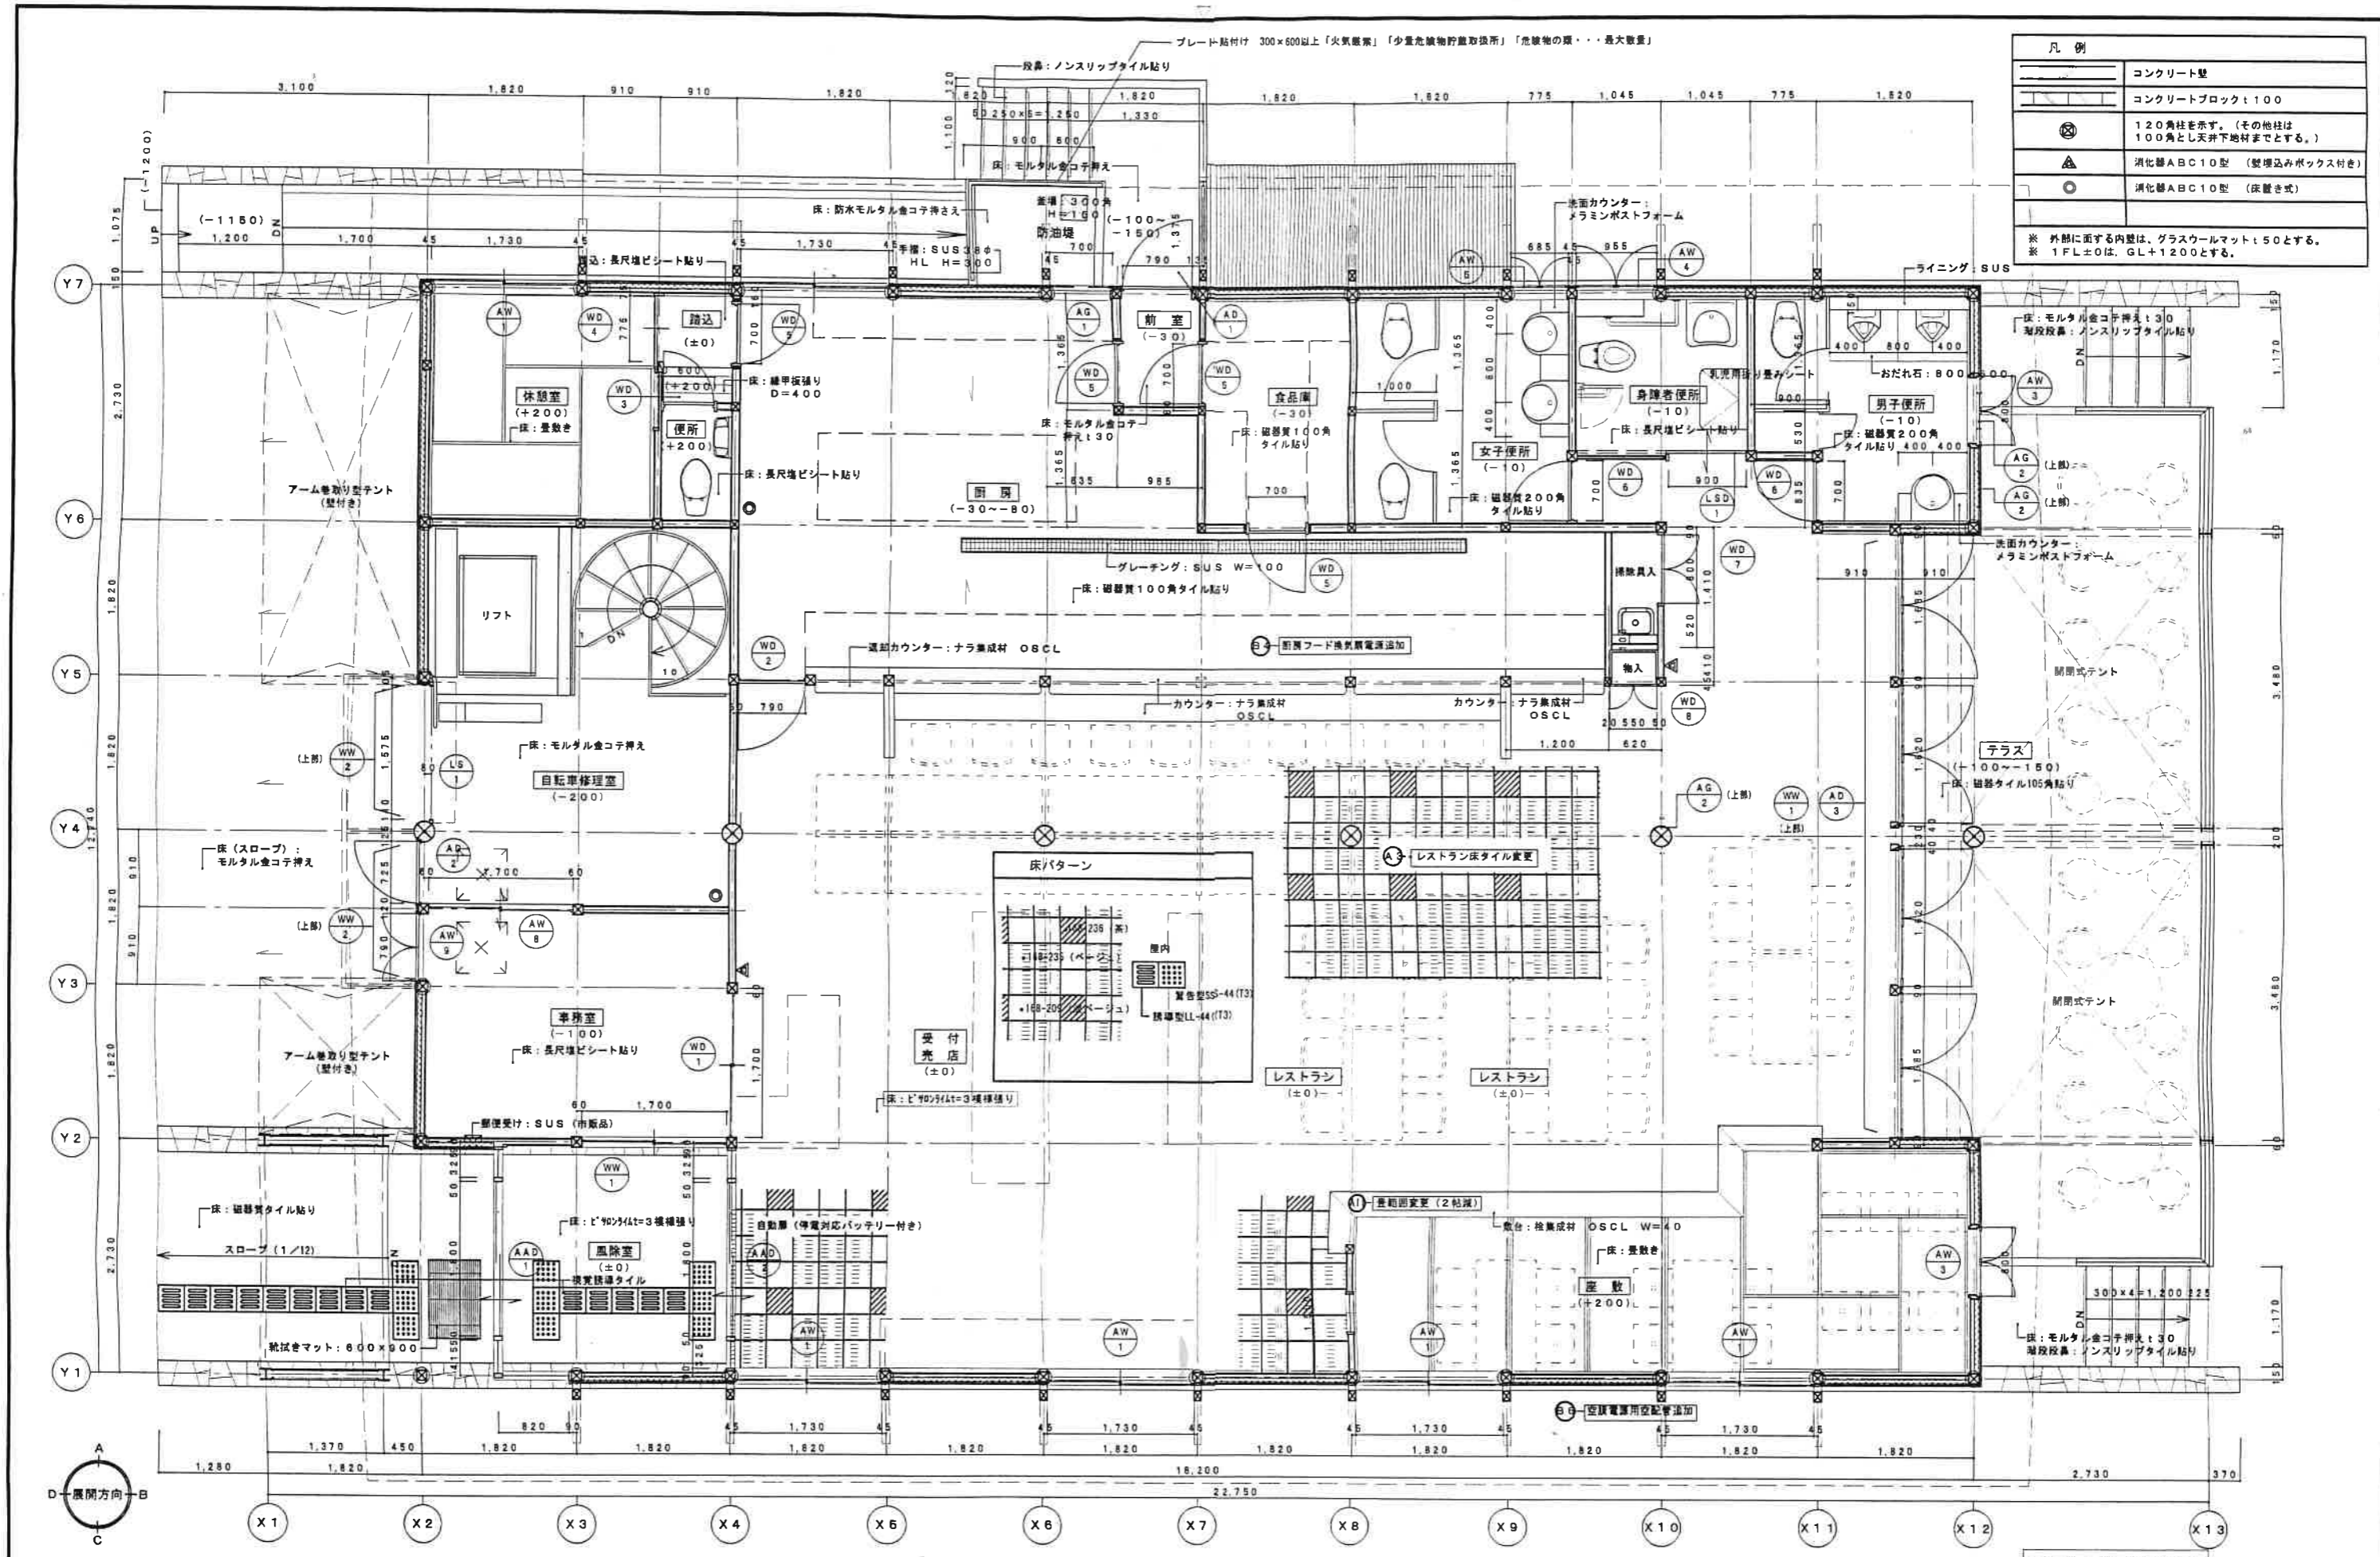

凡例	
	コンクリート壁
	コンクリートブロック: 100
	120°角柱を示す。(その他柱は100°角とし天井下地材までとする。)
	消火器ABC10型 (整理込みボックス付き)
	消火器ABC10型 (床置き式)
※ 外側に面する内壁は、グラスウールマット:50とする。 ※ 1FL±0は、GL+1200とする。	

御注文先	加計町 殿	御承認	月 日	中興技術コンサルタント株式会社 CEC 広島市南區出 2丁 3番 30号 TEL (082) (255) 5501-8	建設コンサルタント登録 3 第378号 1 建築士事務所 登録93(1)第1252号 1 建築士登録 日高 卓三 第64042号	校閲	工事名称	「電炬湖のさと・温井」新築工事	図面番号	A-3
						設計	図面名称	1階平面図	縮尺	1/50

凡例	
	コンクリート壁
	コンクリートブロック:100
	消化器ABC10型 (床置き式)
※ 外部に面する内壁は、ガラスウールマット:50とする。 ※ FL±0は、GL-1530とする。	

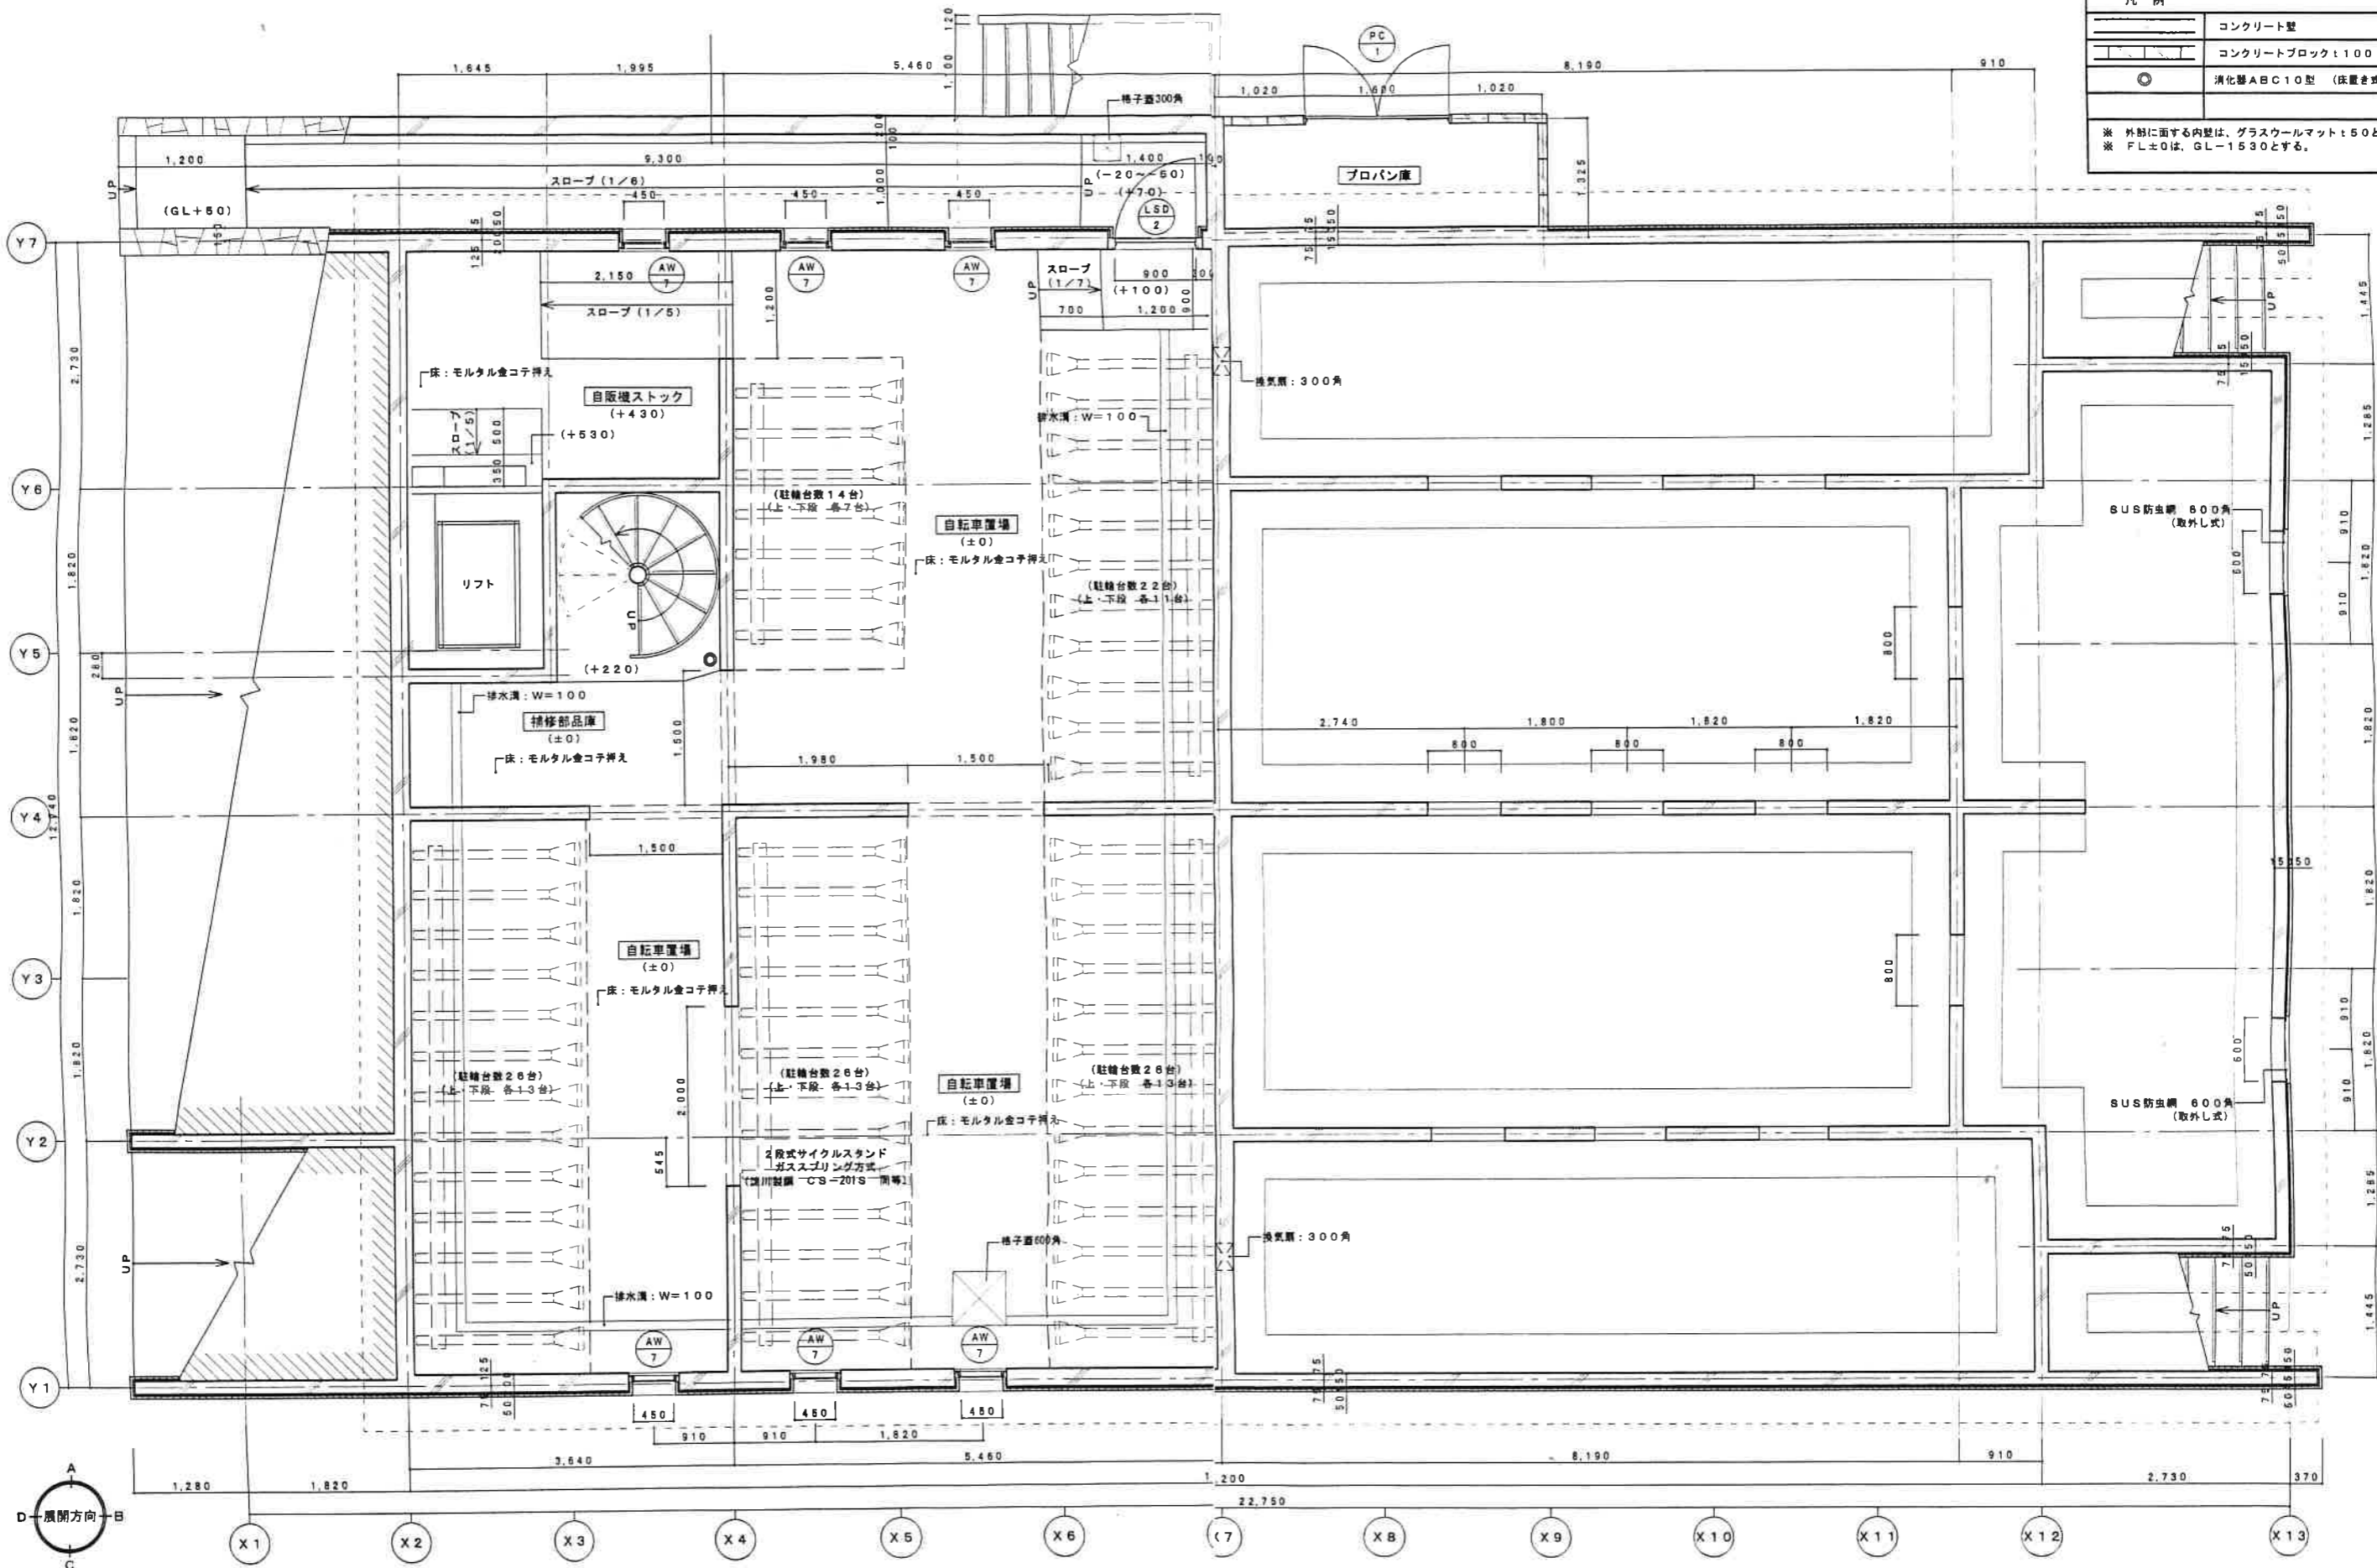

御注文先	加計町 殿	御承認	月 日	中電技術コンサルタント株式会社 広島市南区出歩 27B 3階30号 TEL (082) (255) 5501-8	建設コンサルタント登録 3 第378号 1 建設業士事務所 登録93(1) 第1252号 1 建設業士登録 第64042号 日高 卓 三	校閲 設計 竣工図 設計年月日 平成13年2月	工事名称 「龍ヶ池のさと・温井」新築工事 図面名称 地下平面図	図面番号 A-4 縮尺 1/50
------	-------	-----	-----	---	--	----------------------------------	--	---------------------------