


公 図 写

対象不動産No. 1


1/500

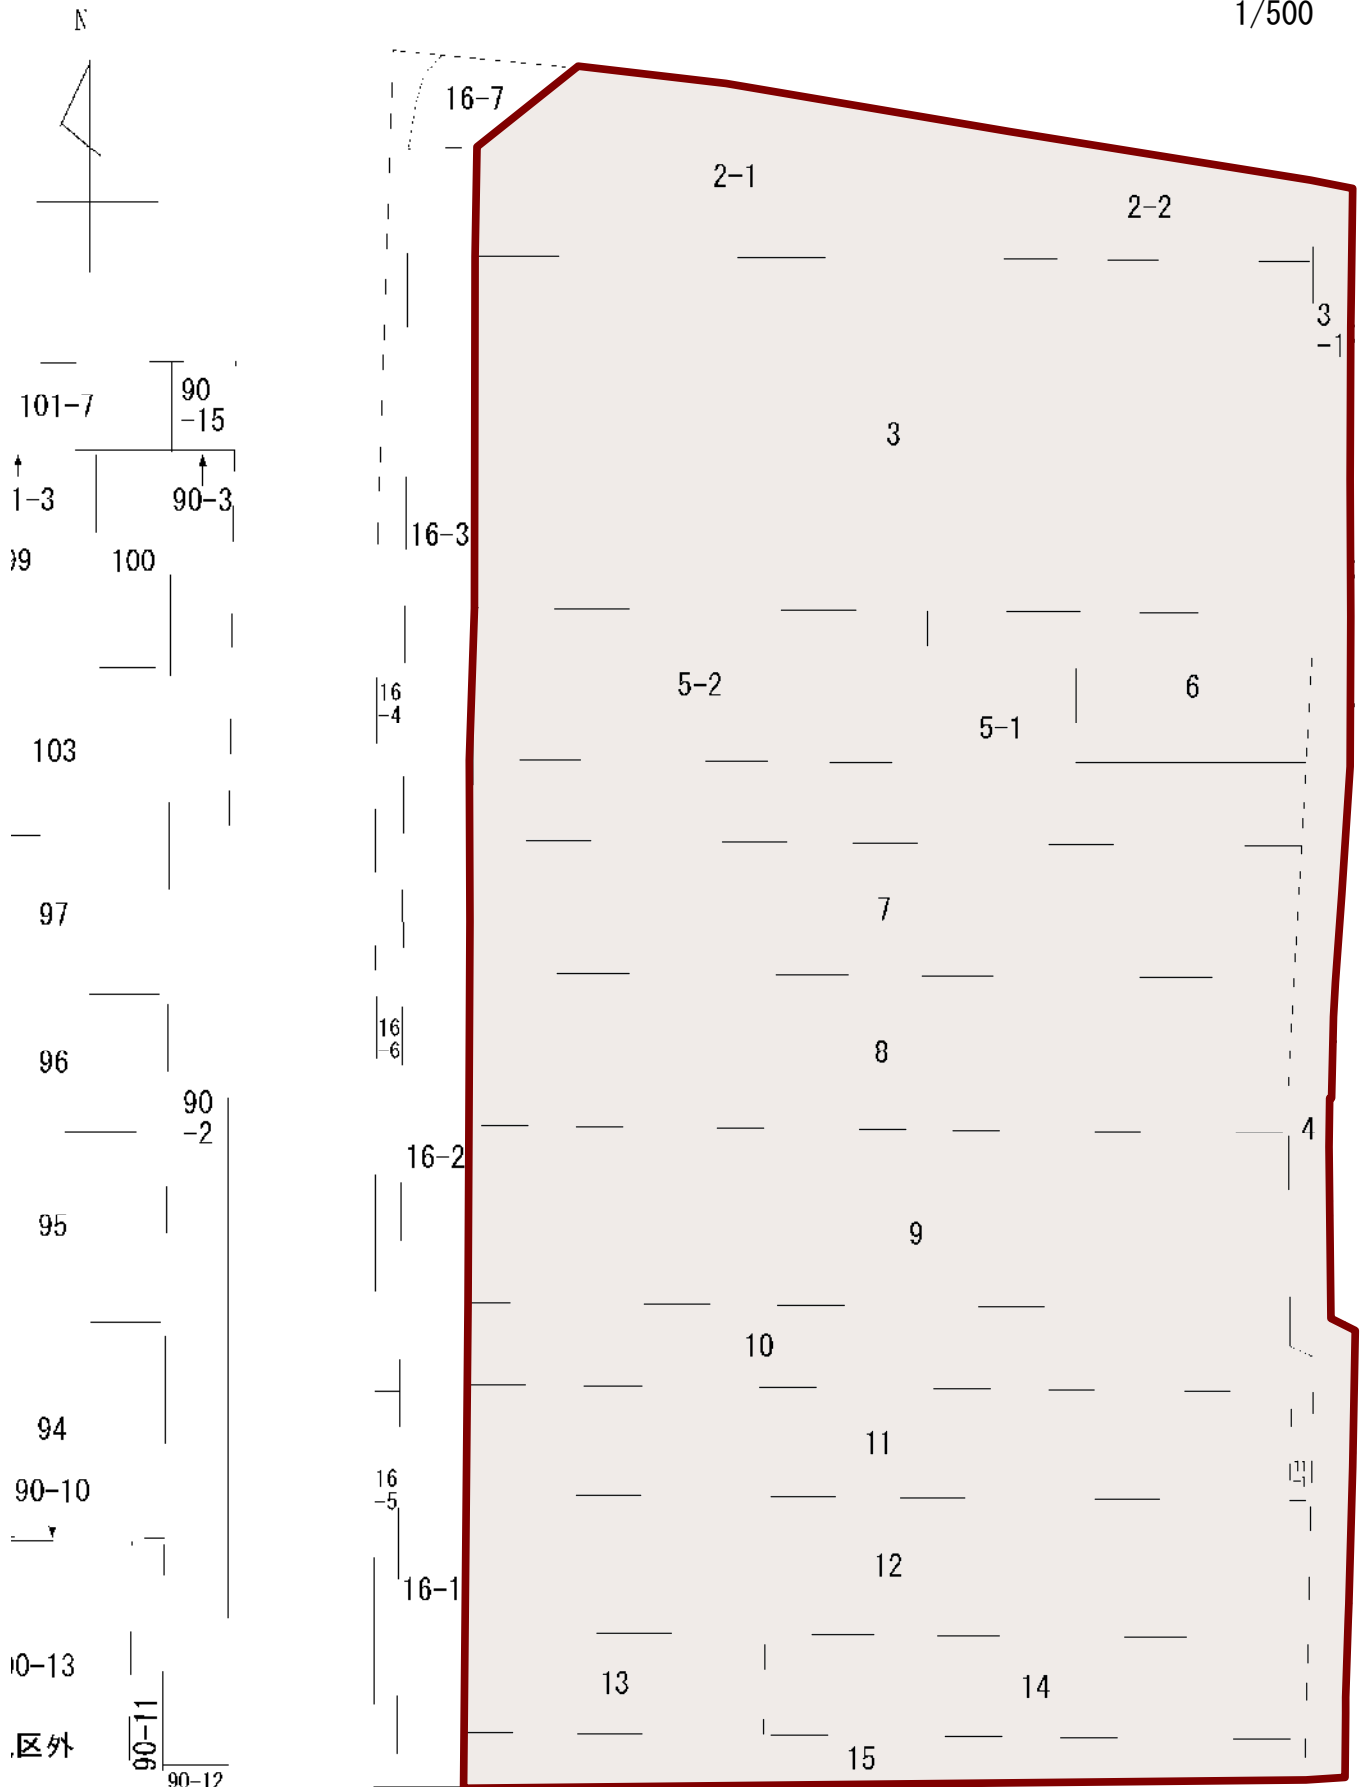

公 図 写

対象不動産No. 3

1/500

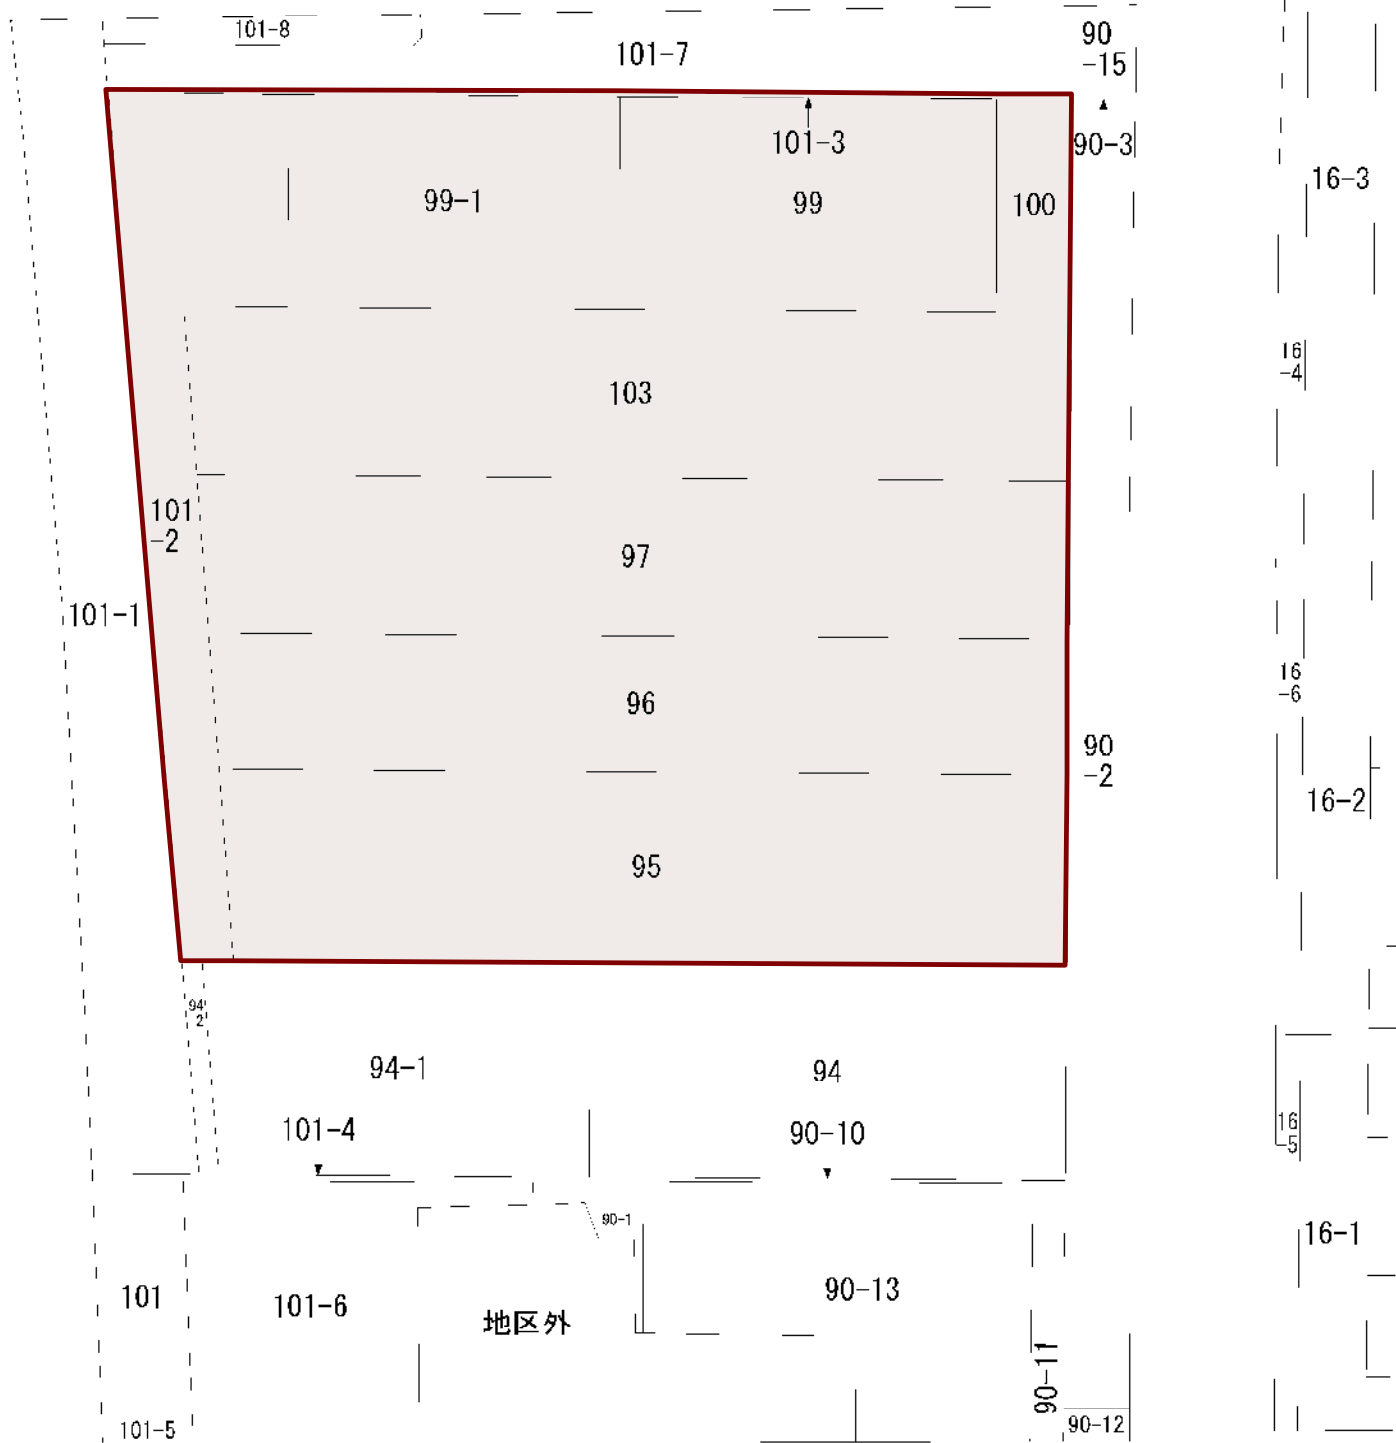


各階平面図

620889

建物図面

各階平面図

家屋番号	奥州市水沢区
建物の所在	水沢市字袋町3番地、9番地、5番地、8番地、7番地、2番地1、10番地、6番地、2番地2、11番地、3番地1、4番地

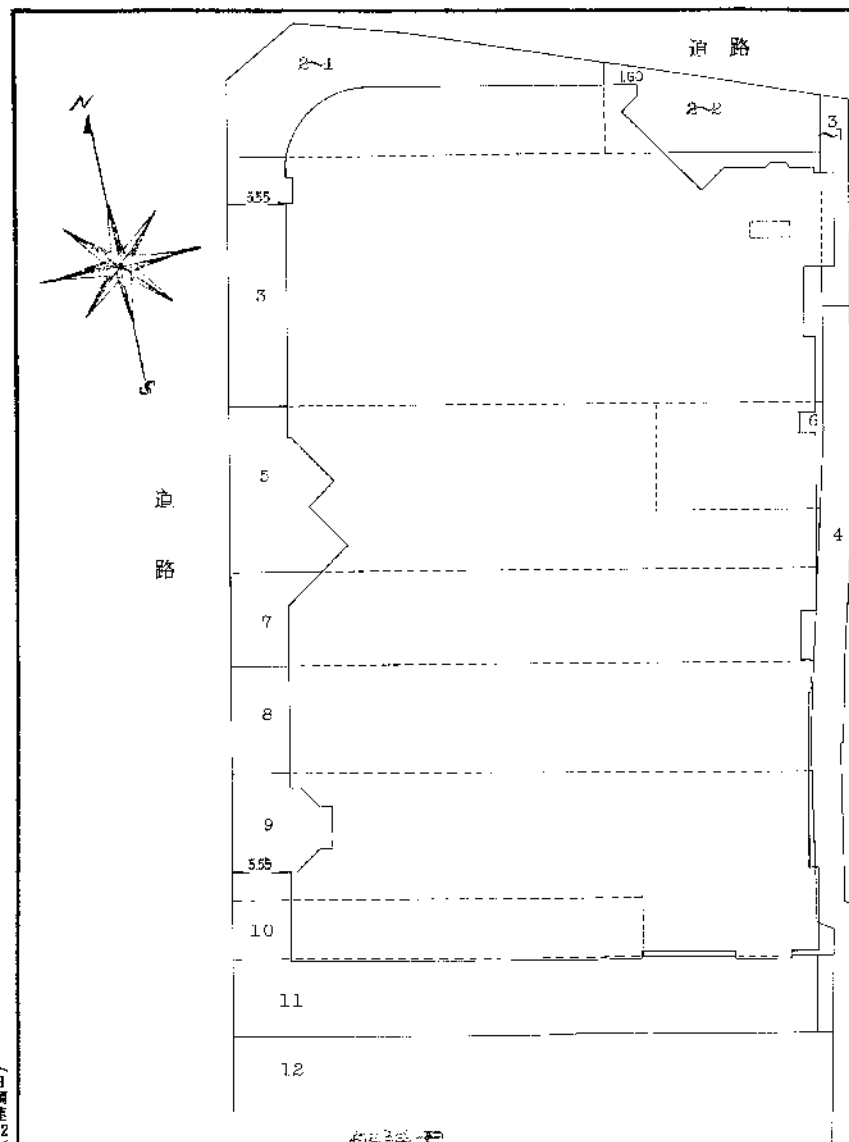

(日調連12)

(日調連)

作製者	水沢市袋町7番38号 土地家屋調査士 小野寺輝夫	縮尺	1/500
-----	-----------------------------	----	-------

(日本土地家屋調査士会連合会用紙)

申請人	水沢中央ビル 株式会社 代表取締役 千葉 俊一	縮尺	1/500
-----	----------------------------	----	-------

260/12.25

建物図面

対象不動産No.2

(A4版に縮小)

620891

建物図面
各階平面図 2/6


各階平面図

家屋番号


建物の所在

水沢市子横町3番地、9番地、5番地、8番地、7番地、2番地1、10番地、6番地、2番地2、11番地、3番地1、4番地

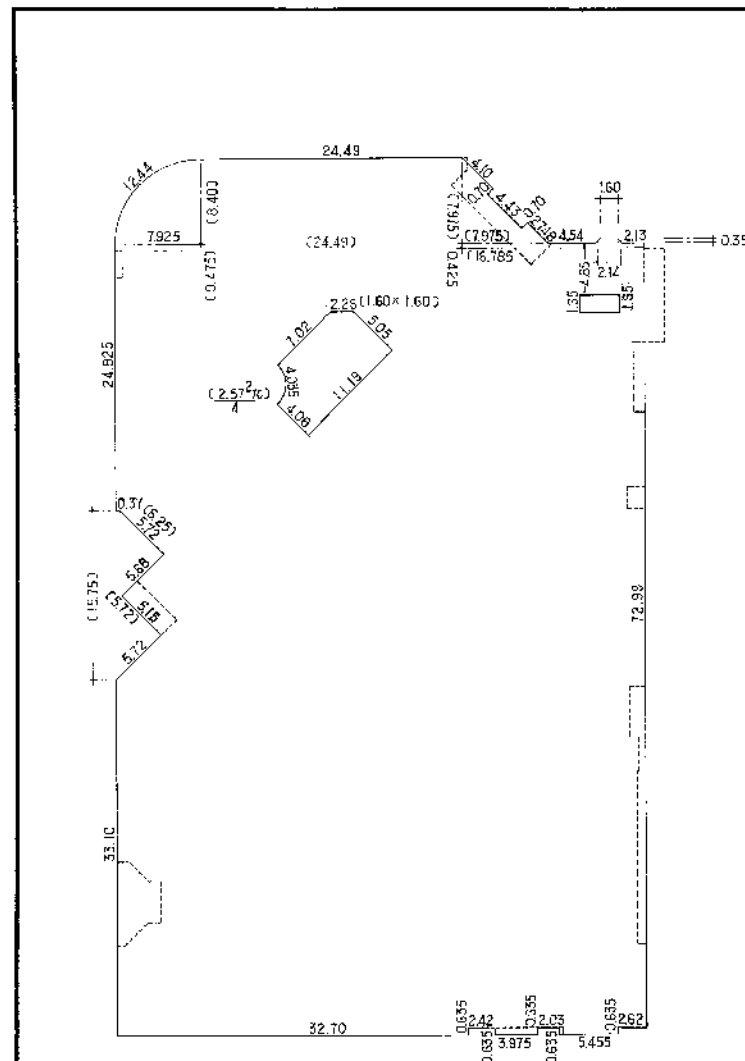

$$\begin{aligned}
 73.20 \times 49.20 &= 3601.4400 \\
 0.475 \times 7.925 &= 3.761375 \\
 7.925 \times 7.925 \times 3.14 \div 4 &= 49.30211563 \\
 8.40 \times 2.449 &= 20.57160 \\
 0.425 \times 16.785 &= 7.133625 \\
 0.35 (1.60 + 2.14) \div 2 &= 0.6545 \\
 7.975 \times 7.975 \div 2 &= 31.8003125 \\
 0.37 \times 0.37 \div 2 &= 0.06845 \\
 1.60 \times 1.60 \div 2 &= 1.2800 \\
 2.57 \times 2.57 \times 3.14 \div 4 &= 5.1848465 \\
 \text{合計} &= 3906.344525 \text{---①}
 \end{aligned}$$

$$\begin{aligned}
 0.635 (2.62 + 2.03 + 2.42) &= 4.48945 \\
 5.72 \times 5.72 \div 2 &= 16.3592 \\
 5.68 (0.57 + 6.25) \div 2 &= 19.3688 \\
 0.70 \times 4.43 &= 3.1010 \\
 11.19 \times 6.65 &= 74.4135 \\
 1.65 \times 3.72 &= 6.1380 \\
 \text{合計} &= 123.86995 \text{---②}
 \end{aligned}$$

$$\text{①} - \text{②} = 3782.474575$$

$$\text{2階床面積} = 3782.47\text{m}^2$$

建物図面

対象不動産No.2

作製者

水沢市袋町7番3

土地調査士 小野寺 輝夫

登記簿

水沢市袋町7番3

土地調査士 小野寺 輝夫

昭和60年12月18日作製

縮尺

1/500

申請人

水沢中央ビル 株式会社

代表取締役 千葉 俊

縮尺

1/

(日本土地家屋調査士会連合会用紙)

13760.12.25

各階平面図

620892

建物図面

各階平面図


3/6

家屋番号

奥州市水沢区

建物の所在

水沢市平町3番地、9番地、5番地、8番地、7番地、2番地1、10番地、6番地、2番地2、11番地、3番地1、4番地

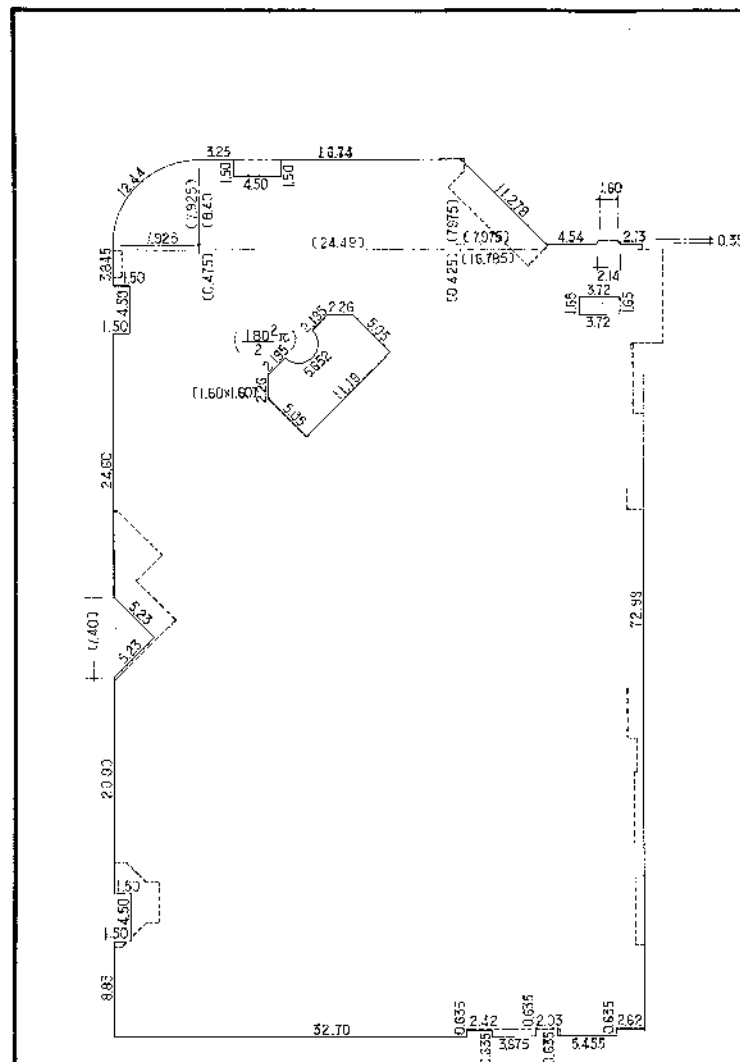

$$\begin{aligned}
 73.20 \times 49.20 &= 3601.4400 \\
 0.475 \times 7.925 &= 3.764375 \\
 7.925 \times 7.925 \times 3.14 \div 4 &= 49.30241563 \\
 8.40 \times 24.49 &= 205.7160 \\
 0.425 \times 16.785 &= 7.135625 \\
 0.35 (1.60 + 2.14) \div 2 &= 0.6545 \\
 7.975 \times 7.975 \div 2 &= 31.8003125 \\
 1.60 \times 1.60 \div 2 \times 2 &= 2.5600 \\
 1.80 \times 1.80 \times 3.14 \div 2 &= 5.0868 \\
 \text{合計} &= 3907.458028 \text{ ①}
 \end{aligned}$$

$$\begin{aligned}
 0.635 (2.62 + 2.03 + 2.42) &= 4.48945 \\
 5.23 \times 5.23 \div 2 &= 13.67645 \\
 4.50 \times 1.50 \times 3 &= 20.2500 \\
 11.19 \times 6.65 &= 74.4135 \\
 1.65 \times 3.72 &= 6.1380 \\
 \text{合計} &= 118.9674 \text{ ②}
 \end{aligned}$$

$$\text{①} - \text{②} = 3788.490628$$

$$\text{2階床面積} = 3788.49 \text{ m}^2$$

(日調連12)

(日調連)

作製者

水沢市袋町7番3号地
土地家屋調査士 小野寺舞大 (昭和60年12月18日作製)

縮尺

1/500

申請人

水沢中央ビル株式会社
代表取締役 千葉 俊

縮尺

1/

(日本土地家屋調査士会連合会用紙)

560.12.25

建物図面

対象不動産No.2

(A4版に縮小)

各階平面図

620893


建物図面
各階平面図 4/6

家屋番号

奥州市水沢区

建物の所在

水沢市袋町3番地、9番地、5番地、8番地、7番地、2番地1、10番地、6番地、2番地2、11番地、3番地1、4番地

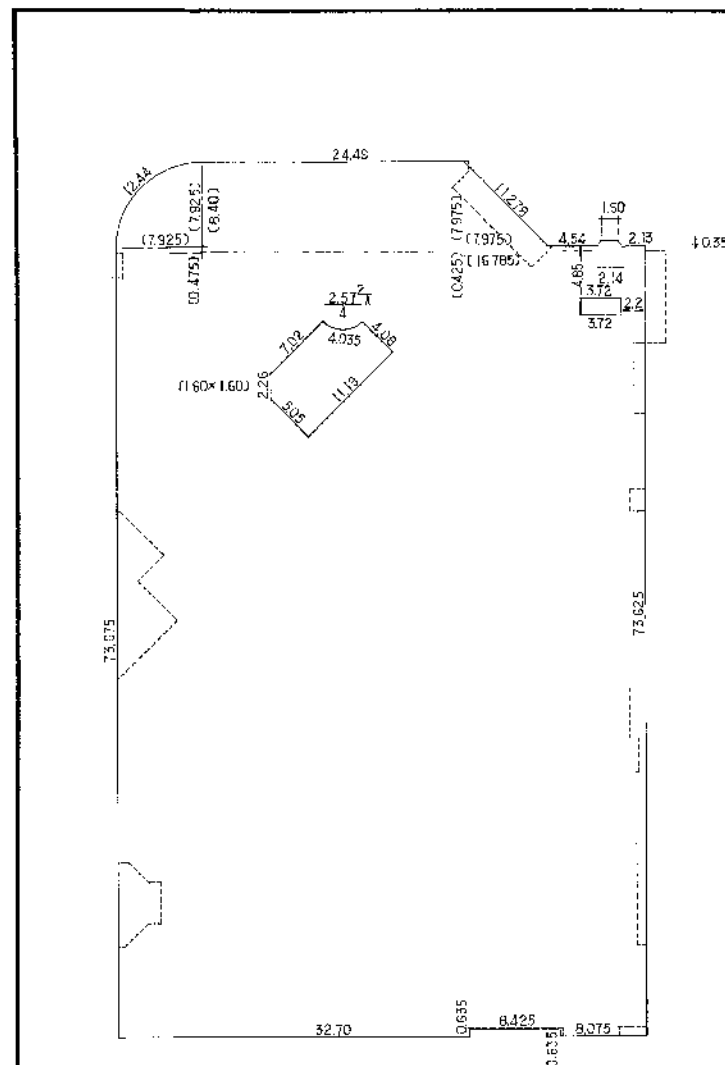

$$\begin{aligned}
 73.20 \times 49.20 &= 3601.4400 \\
 0.475 \times 7.925 &= 3.764375 \\
 7.925 \times 7.925 \times 3.14 \div 4 &= 49.30841563 \\
 8.40 \times 24.49 &= 205.7160 \\
 7.975 \times 7.975 \div 2 &= 31.800312 \\
 0.425 \times 16.785 &= 7.133625 \\
 0.35 (1.60 + 2.14) \div 2 &= 0.6545 \\
 1.60 \times 1.60 \div 2 &= 1.2800 \\
 2.57 \times 2.57 \times 3.14 \div 4 &= 5.1848465 \\
 \hline
 \text{合計} &= 3906.276075 \text{---①}
 \end{aligned}$$

$$\begin{aligned}
 0.635 \times 8.425 &= 5.349875 \\
 11.19 \times 6.65 &= 74.4135 \\
 1.65 \times 3.72 &= 6.1380 \\
 \hline
 \text{合計} &= 85.901375 \text{---②}
 \end{aligned}$$

$$\text{①} - \text{②} = 3820.3747$$

$$\text{4階床面積} = 3820.37 \text{ m}^2$$

(日調連12)

(日調連)

作製者

水沢市袋町7番5

土地家屋調査士小野寺輝夫

登記簿

水沢市袋町7番5


縮尺

1/500

申請人

水沢中央ビル 株式会社

代表取締役 千葉 俊

縮尺

1/500

(日本土地家屋調査士会連合会用紙)

560.12.25

建物図面

対象不動産No.2

(A4版に縮小)

各階平面図

620894


建 物 圖 面
各 階 平 面 圖

5

家屋番号

奥州
建物の所在

水沢市字横町3番地、9番地、5番地、8番地、7番地、2番地1、
10番地、6番地、2番地2、11番地、3番地1、4番地

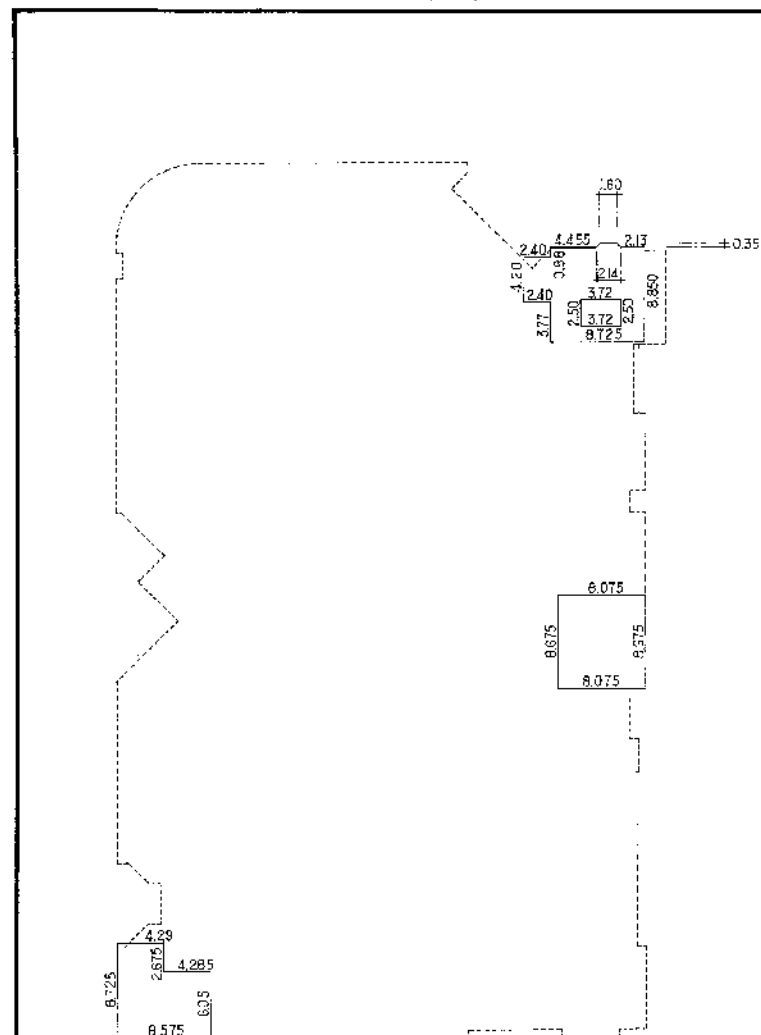

$$\begin{array}{r} 8.575 \times 6.05 = 51.87875 \\ 2.675 \times 4.29 = 11.47575 \\ 6.675 \times 8.075 = 70.050625 \\ 8.85 \times 8.725 = 77.21625 \\ 2.40 \times 4.20 = 10.0800 \\ \hline 0.35 (1.60 + 2.14) \div 2 = 0.6545 \\ \hline \uparrow \quad \uparrow \quad \quad \quad = 221.355875 \text{ ----- } \textcircled{1} \end{array}$$

$$3.72 \times 2.50 = 9.3000 \text{-----} \textcircled{2}$$

$$\textcircled{1} - \textcircled{2} = 212055875$$

5 階床面積 = 21.205 m² .

作製者

水沢市袋町 7 番 3

土地調査士 小野寺 輝夫

昭和60年12月18日作製)

縮尺

1	500
---	-----

申請人

水沢中央ビル 株式会社

代表取締役 千葉 薫

縮尺

1	
---	--

(日本土地家屋調査士会連合会用紙)

60. 12. 25

(A 4 版に縮小)

建筑物图面


対象不動産No.2

620895

建物図面
各階平面図 6/6

家屋番号 3
奥州市水沢区
建物の所在 水沢市横町3番地、9番地、5番地、8番地、7番地、2番地1、10番地、6番地、2番地2、11番地、3番地1、4番地

地下1階 各階平面図

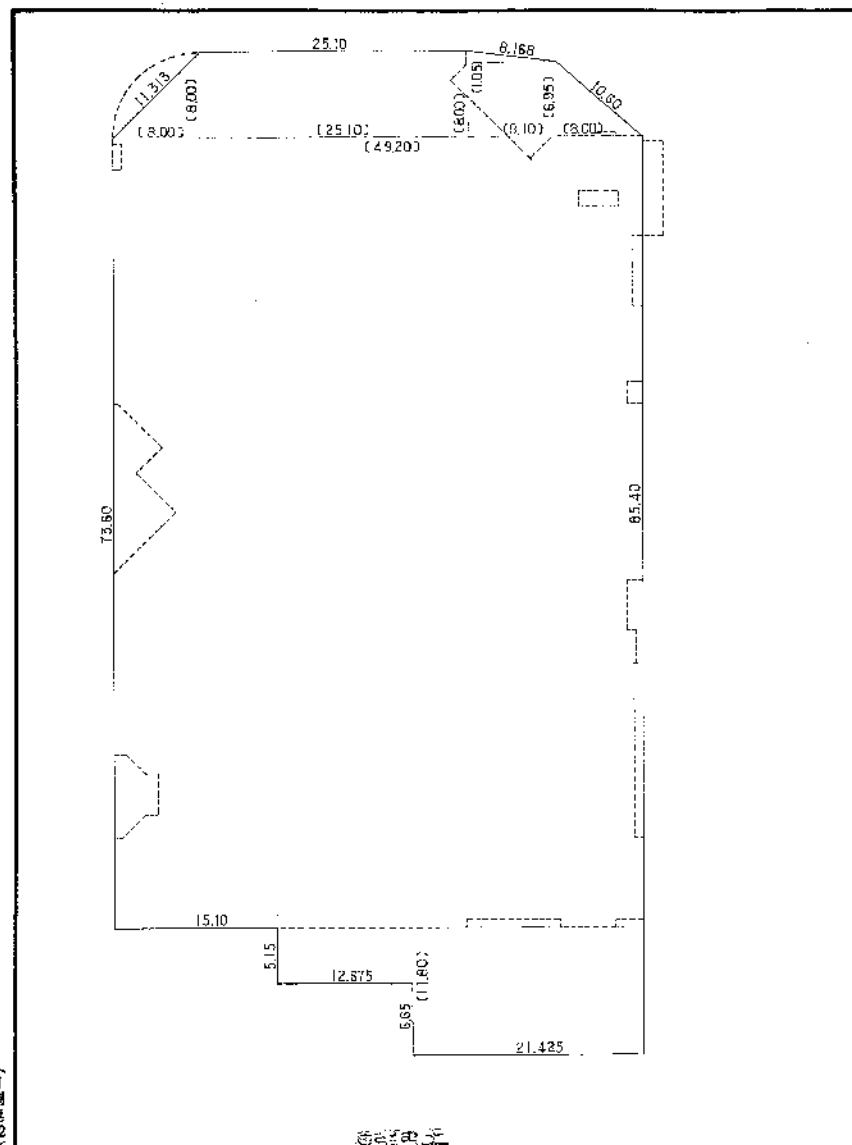

73.60	×	49.20	=	3621.1200
11.80	×	21.425	=	252.8150
5.15	×	12.675	=	65.27625
8.00	×	8.00	÷ 2	= 32.0000
8.00	×	25.10	=	200.8000
10.5	×	8.10	÷ 2	= 42.525
6.95	×	8.10	=	56.2950
8.00	×	6.95	÷ 2	= 27.8000
合 計				= 4260.35875

地下1階床面積 = 4260.35 m²

作製者 水沢市袋町7番38号 大野寺郷大
土地家屋調査士 大野寺郷大
文庫印 昭和60年12月18日作製
縮尺 1/500

申請人 水沢中央ビル 株式会社
代表取締役 千葉 健一
縮尺 1/500

(日本土地家屋調査士会連合会用紙)

560.12.25

(A4版に縮小)
(A4版に縮小)

建物図面

対象不動産No.2

各階平面図


621008

建物図面 各階平面図


家屋番号 横町95-1

建物の所在 南州市水沢区
水沢市字横町95番地、103番地、97番地、96番地

1階

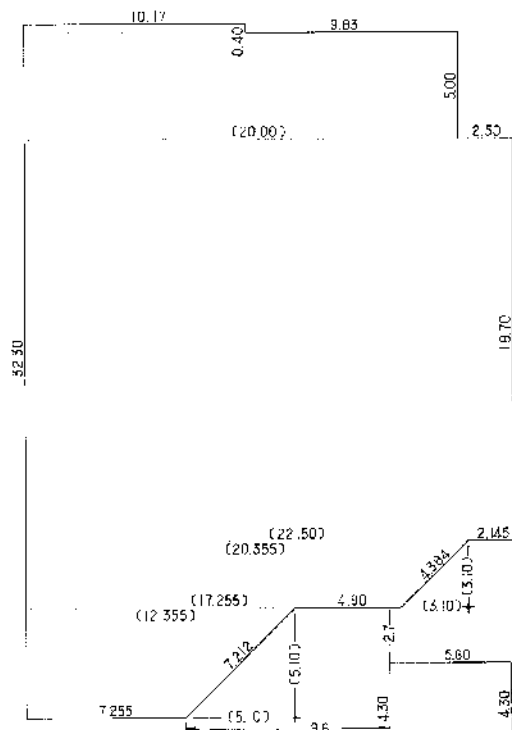

0.40 × 10.17	=	4.0680
5.00 × 20.00	=	100.0000
18.70 × 2.50	=	46.7500
3.10 (20.355 + 17.255) ÷ 2	=	58.2955
5.10 (12.355 + 7.255) ÷ 2	=	50.0055
4.30 × 5.60	=	24.0800
合計	=	657.1990
床面積	=	657.19 m²

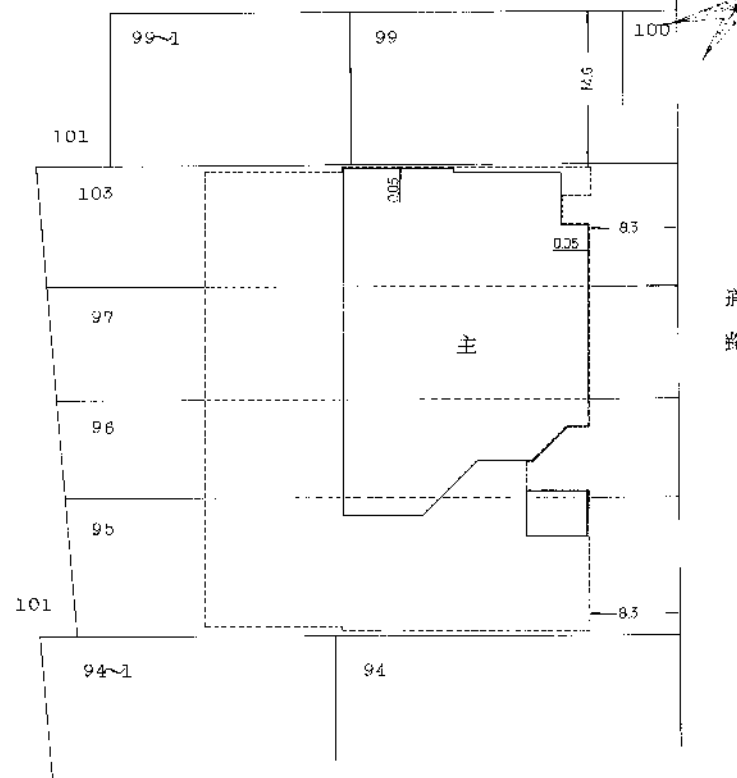

道路

(日測速12)

(日加納)

作製者	水沢市袋町7番3号 土地調査士 小野寺輝夫 (昭和60年12月17日作製)	縮尺	1/250
-----	--	----	-------

申請人	水沢中央ビル 株式会社 代表取締役 千葉 俊	縮尺	1/500
-----	---------------------------	----	-------

(日本土地家屋調査士会連合会用紙)

560.12.25

建物図面

対象不動産No.4

表示年月日：2022/11/09

建筑物

対象不動産No.4

B

621009

~~建 物 圖 面~~
各 階 平 面 圖

各階平面図


家屋番号

横町 9 5~!

建物の所在

—水田市字横町 9 5 番地、1 0 3 番地、9 7 番地、9 6 番地

2 卷

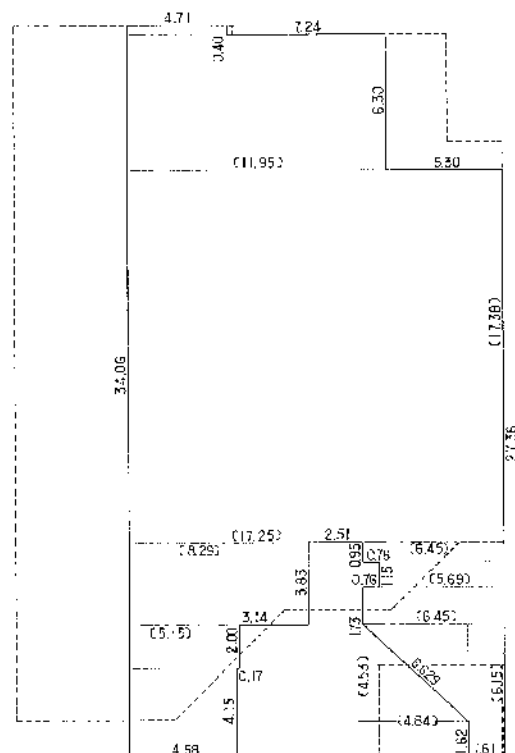

0.40	×	4.71	≠	1.8840
6.30	×	11.95	=	75.2850
17.38	×	17.25	=	299.8050
3.83	×	8.29	=	31.7507
2.00	×	5.15	=	10.3000
4.15	×	4.98	≠	20.6670
0.95	×	6.45	=	6.1275
1.15	×	5.69	=	6.5435
1.73	×	6.45	=	11.1585
6.15	×	1.61	=	9.9015
453	×	4.84	≠	109626
<u>合計</u>				<u>= 4843853</u>

$$\text{床面積} = 484.38 \text{ m}^2$$

(日加納)

作製者

水沢市袋町 7 番 3
土地調査士 小野 寺 輝 夫

土地調査士 小野 寺 輝 夫

王
文
公
集

縮尺

1 / 250

申請人

水沢中央ビル 株式会社

代表取締役 千葉 俊

縮尺

1

(日本土地家屋調査士会連合会用紙)

260.12.25




各階平面図

621010

建物図面 各階平面図

家屋番号 横町95~2
建物の所在 南州市水沢区
水沢字横町95番地、103番地、97番地、96番地

1階

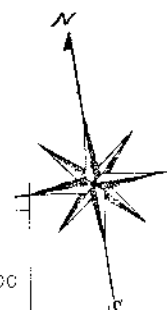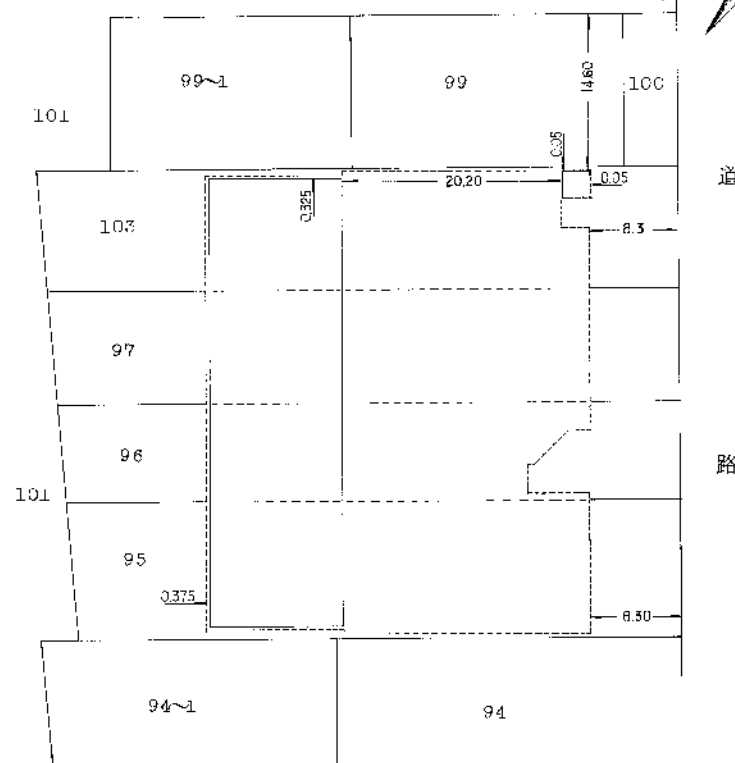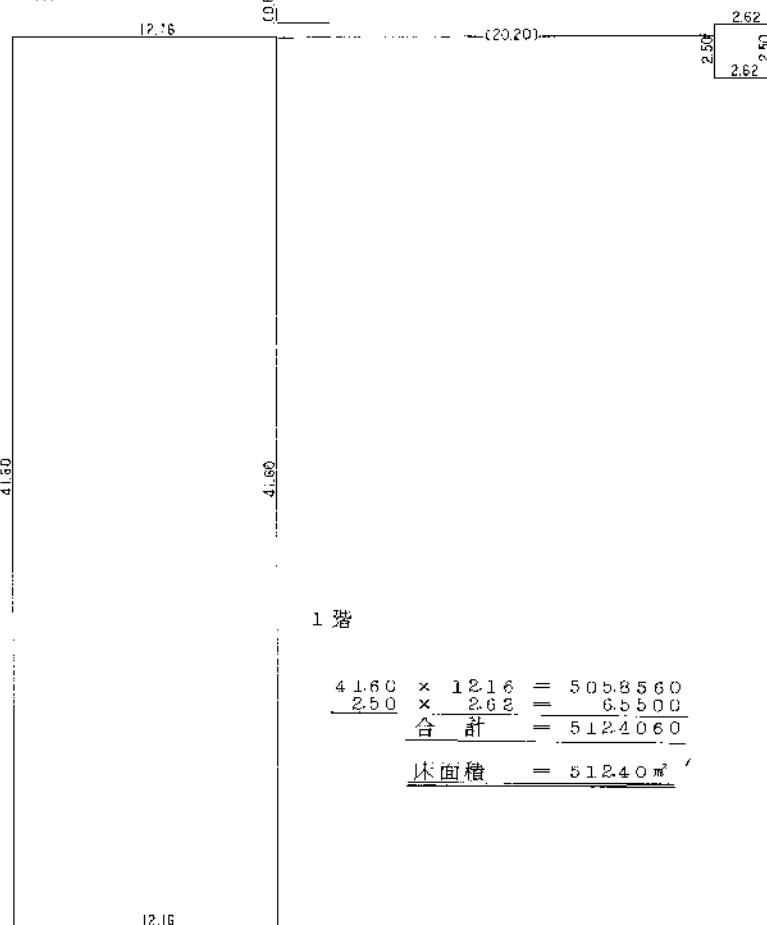

道

路

(日加納)

作製者 水沢市袋町7番38 調査士 小野寺謙夫 調査地 南州市水沢区 調査年 昭和60年12月17日作製 縮尺 1/250

申請人 横町一番街商店街振興組合 代表理事 千葉 俊 縮尺 1/500

(H本土地家屋調査士会連合会用紙)

260-12.25

建筑物

対象不動産No.5

B

621011

建—物—圖—面
各—階—平—面—圖


 $\frac{1}{2}$

各階平面図


家屋番号 横町 95~2
 川口市水沢区

建物の所在 ~~水沢市字横町~~ 9 5 番地、1 0 3 番地、9 7 番地、9 6 番地

3 階

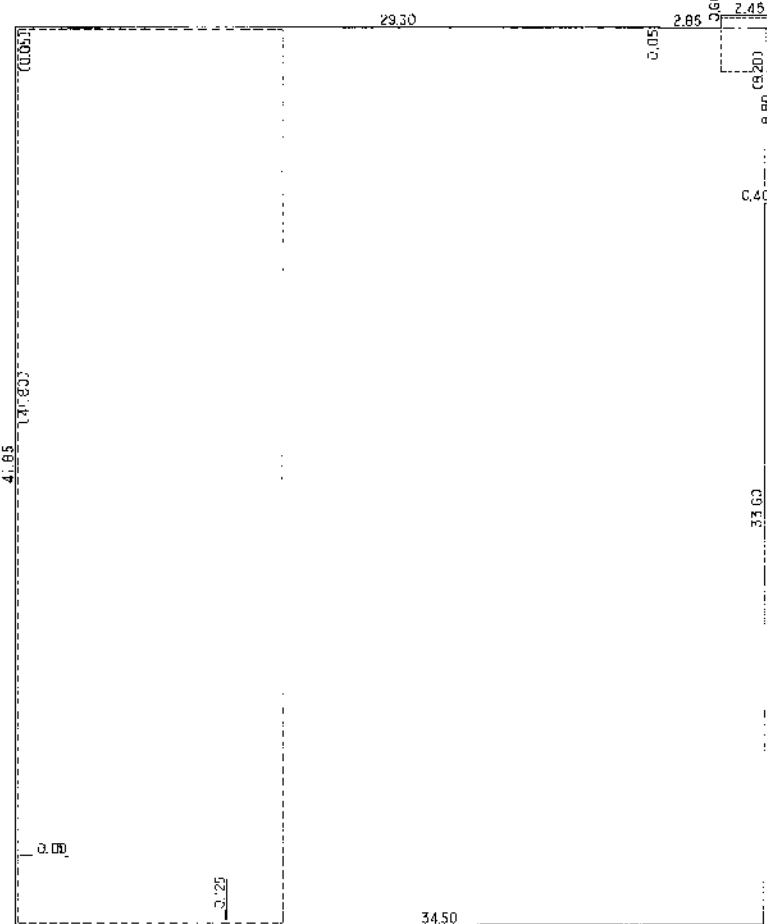

2 階

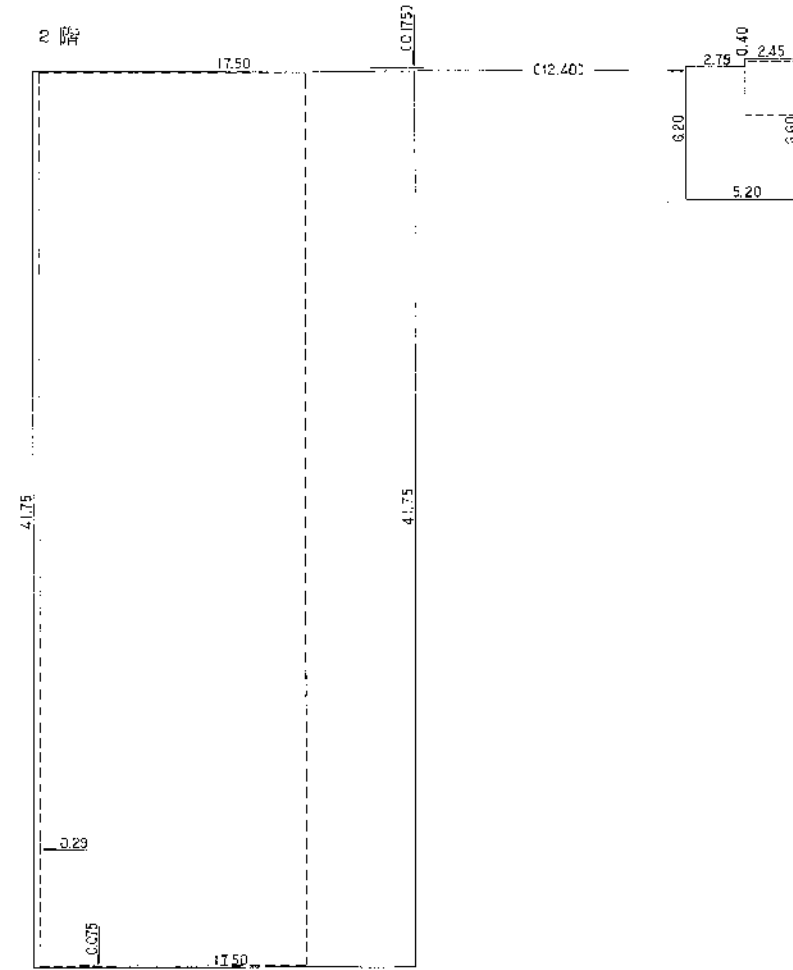

(日調連12)

(日加納)

作製者

水沢市袋町7番3
土地家屋調査士 小野寺 洋夫 (昭和60年12月17日作製)

縮尺

$$\begin{array}{r} 1 \\ \hline 250 \end{array}$$

申請人

横町一番街商店街振興組合
代表理事 千葉

縮尺

1
250

(日本土地家屋調査士会連合会用紙)

560, 12, 25

各階平面図

621012


建物図面 各階平面図

2/2

家屋番号 横町95-2

建物の所在 水沢市水沢区 横町95番地、103番地、97番地、96番地

6階

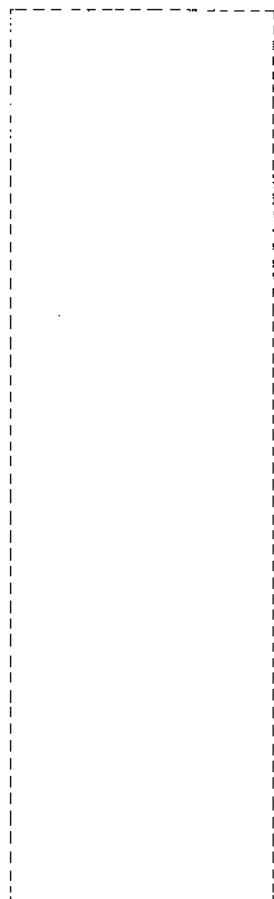

2階

$$\begin{array}{rcl} 41.75 \times 17.50 & = & 730.6250 \\ 0.40 \times 2.45 & = & 0.9800 \\ 6.20 \times 5.80 & = & 35.9600 \\ \hline \text{合 計} & = & 767.5650 \end{array}$$

$$\text{床面積} = 767.56 \text{ m}^2$$

3階

$$\begin{array}{rcl} 0.05 \times 29.60 & = & 1.4800 \\ 41.80 \times 34.50 & = & 1442.1000 \\ 0.60 \times 2.45 & = & 1.4700 \\ 8.20 \times 0.40 & = & 3.2800 \\ \hline \text{合 計} & = & 1448.3300 \end{array}$$

$$\text{床面積} = 1448.33 \text{ m}^2$$

4階5階

$$\begin{array}{rcl} 0.10 \times 29.60 & = & 2.9600 \\ 41.85 \times 34.50 & = & 1444.3250 \\ 0.60 \times 2.45 & = & 1.4700 \\ 8.20 \times 0.40 & = & 3.2800 \\ \hline \text{合 計} & = & 1451.5350 \end{array}$$


$$\text{床面積} = 1451.53 \text{ m}^2$$

6階

$$\begin{array}{rcl} 1.30 \times 2.45 & = & 3.1850 \\ 7.50 \times 5.87 & = & 44.0250 \\ \hline \text{合 計} & = & 47.2100 \end{array}$$

$$\text{床面積} = 47.21 \text{ m}^2$$

4階5階

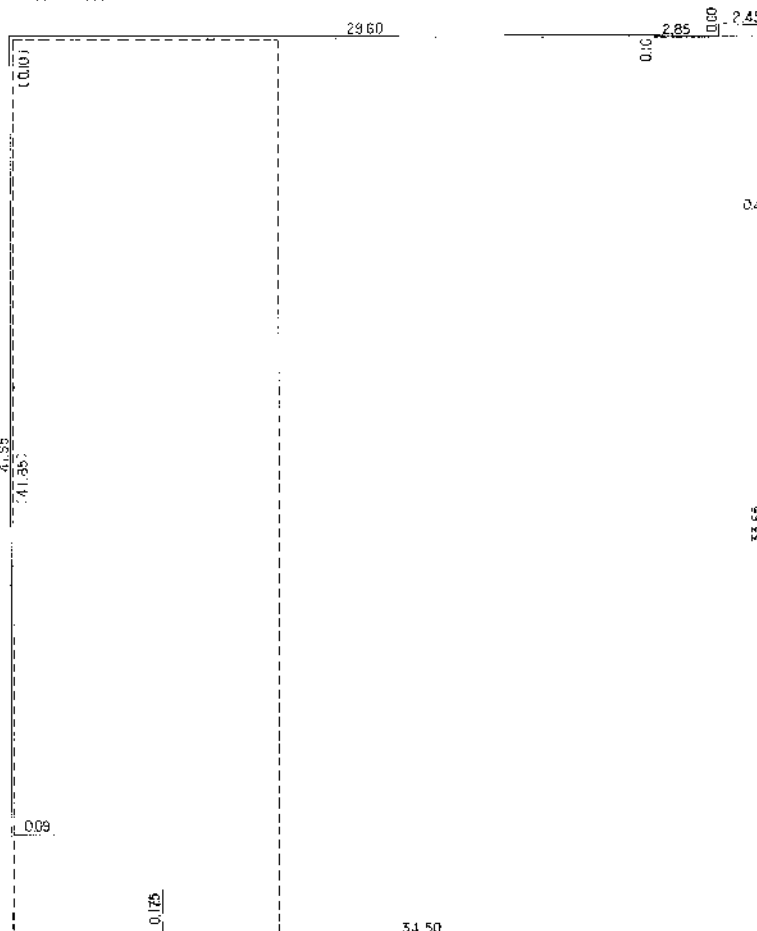

(日調連12)

(日加納)

作製者

水沢市横町95番地
調査士 小野寺輝夫

調査地
調査士
調査士

(日本土地家屋調査士会連合会用紙)

縮尺

1/250

申請人

横町一番街商店街振興組合
代表理事 千葉 俊

横町一番街
振興組合
代表理事

縮尺

1/250

建物図面

対象不動産No.5

各階平面図

621013

建物図面
各階平面図


家屋番号

袋町95~3

建物の所在


水沢市字袋町95番地、103番地、97番地、96番地

1階


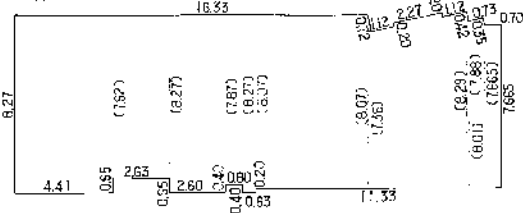


床面積 = 179.90 m²

2階

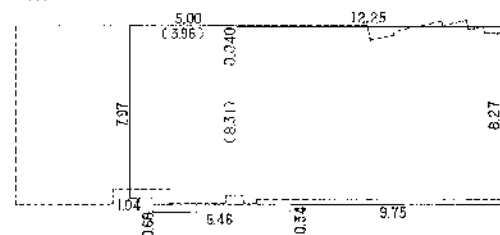

床面積 = 144.70 m²

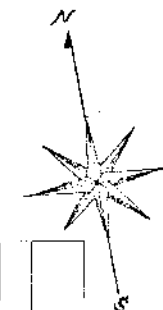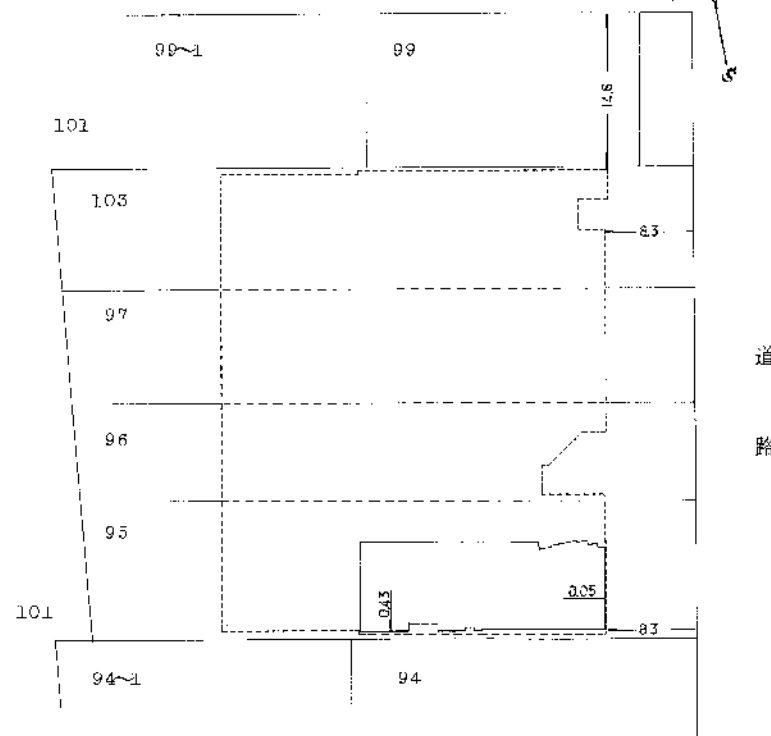

作製者

水沢市袋町7番地
土地調査士 小野寺 隆



昭和60年12月17日作製

縮尺

1/250

申請人

横町一番街市街地再開発組合
理事長 千葉 俊



縮尺


1/500

(日本土地家屋調査士会連合会用紙)

60.12.25


建物平面図 地下1階

対象不動産No.2

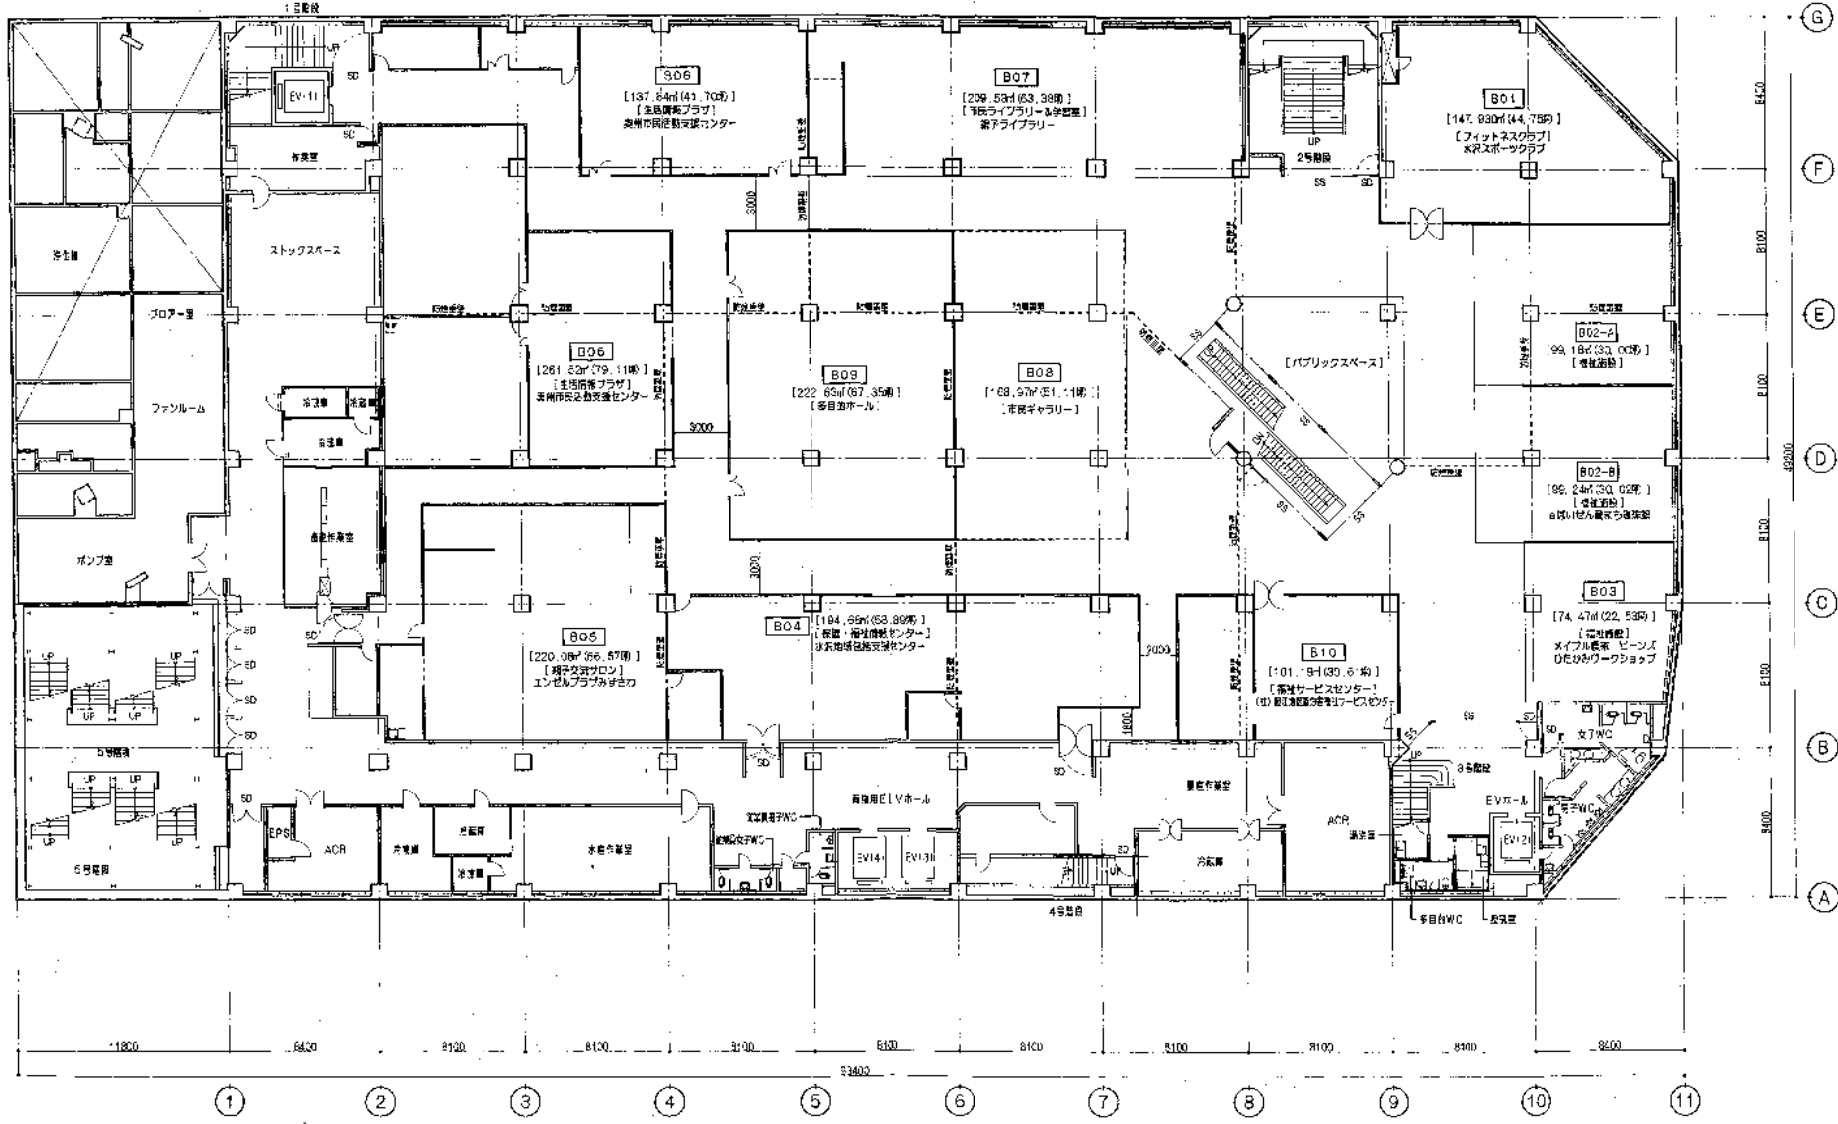


建物平面図 1階

対象不動産No.2

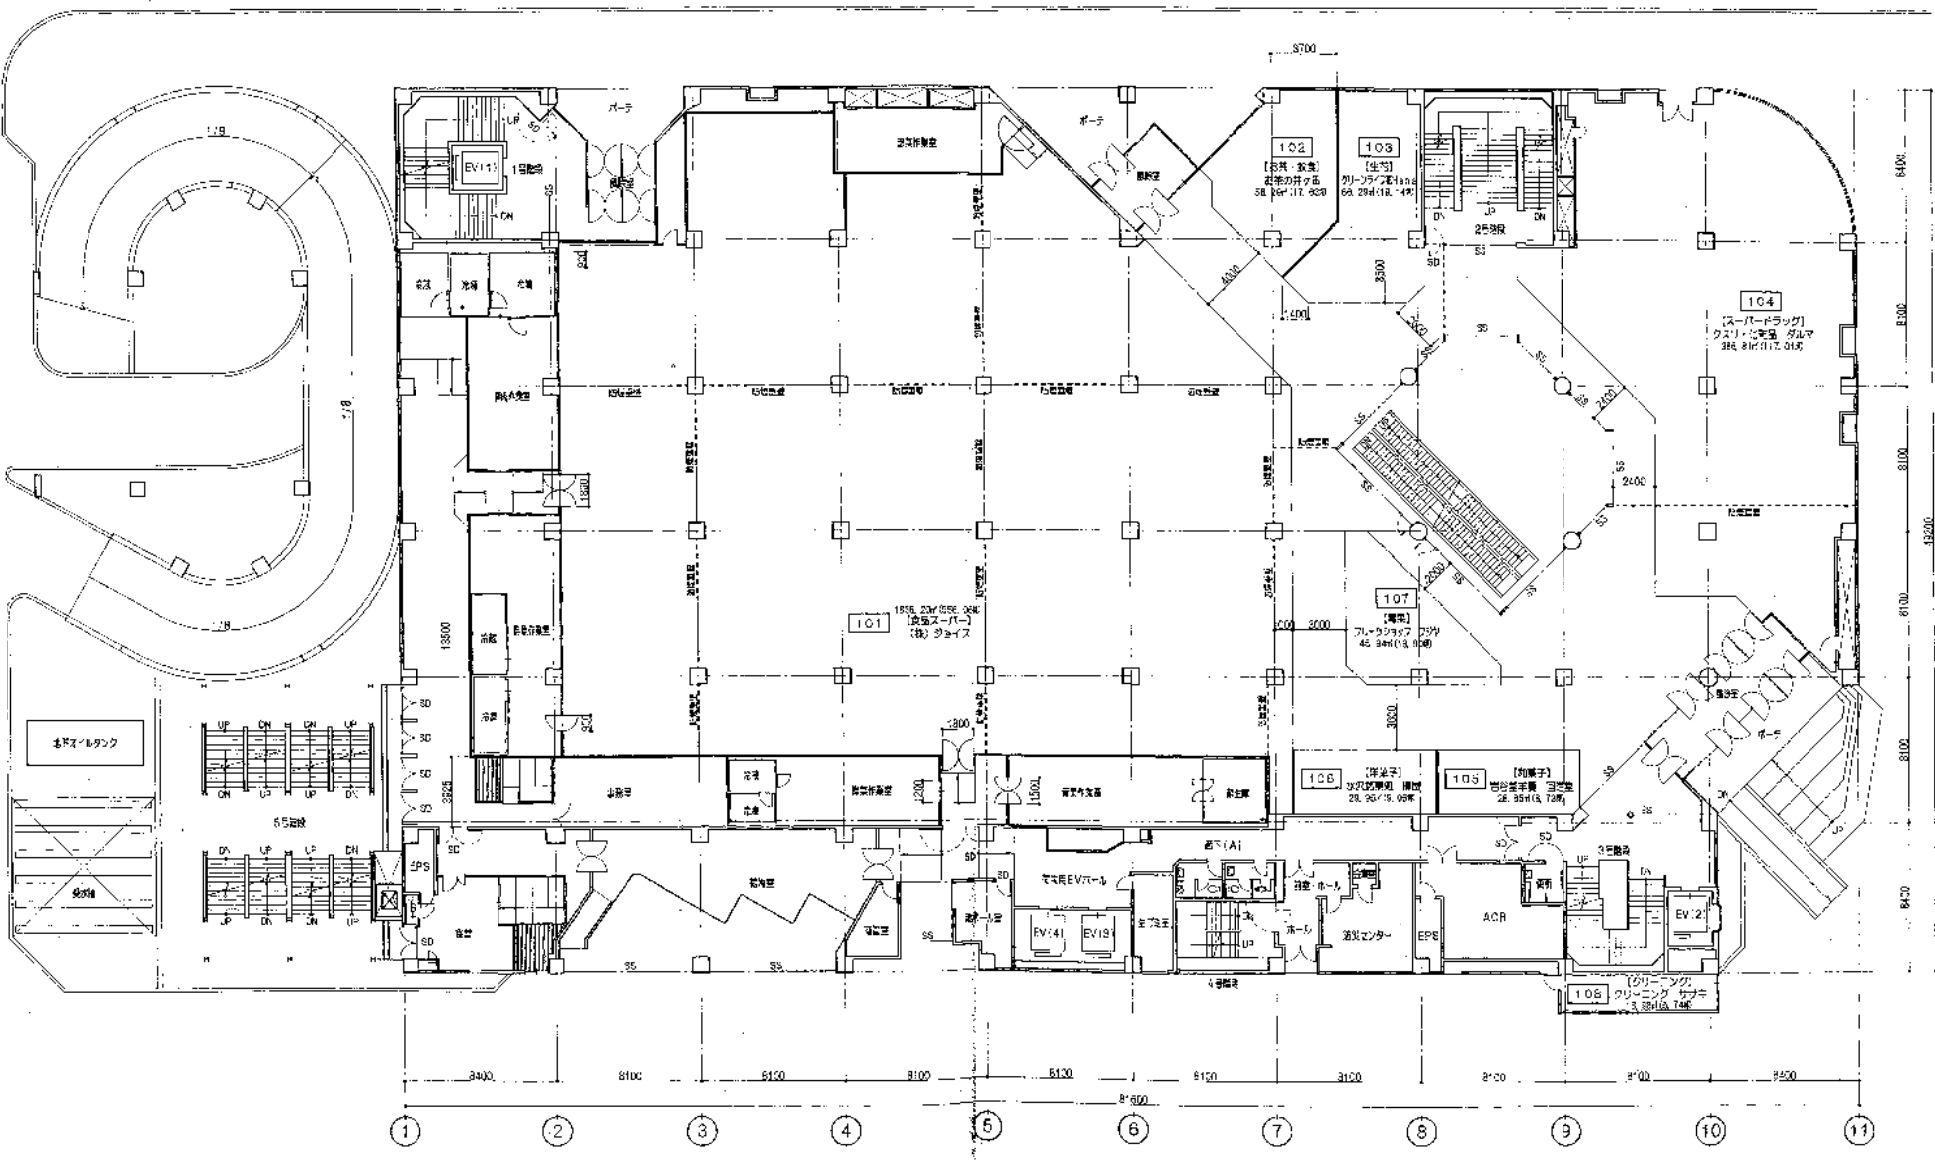


②

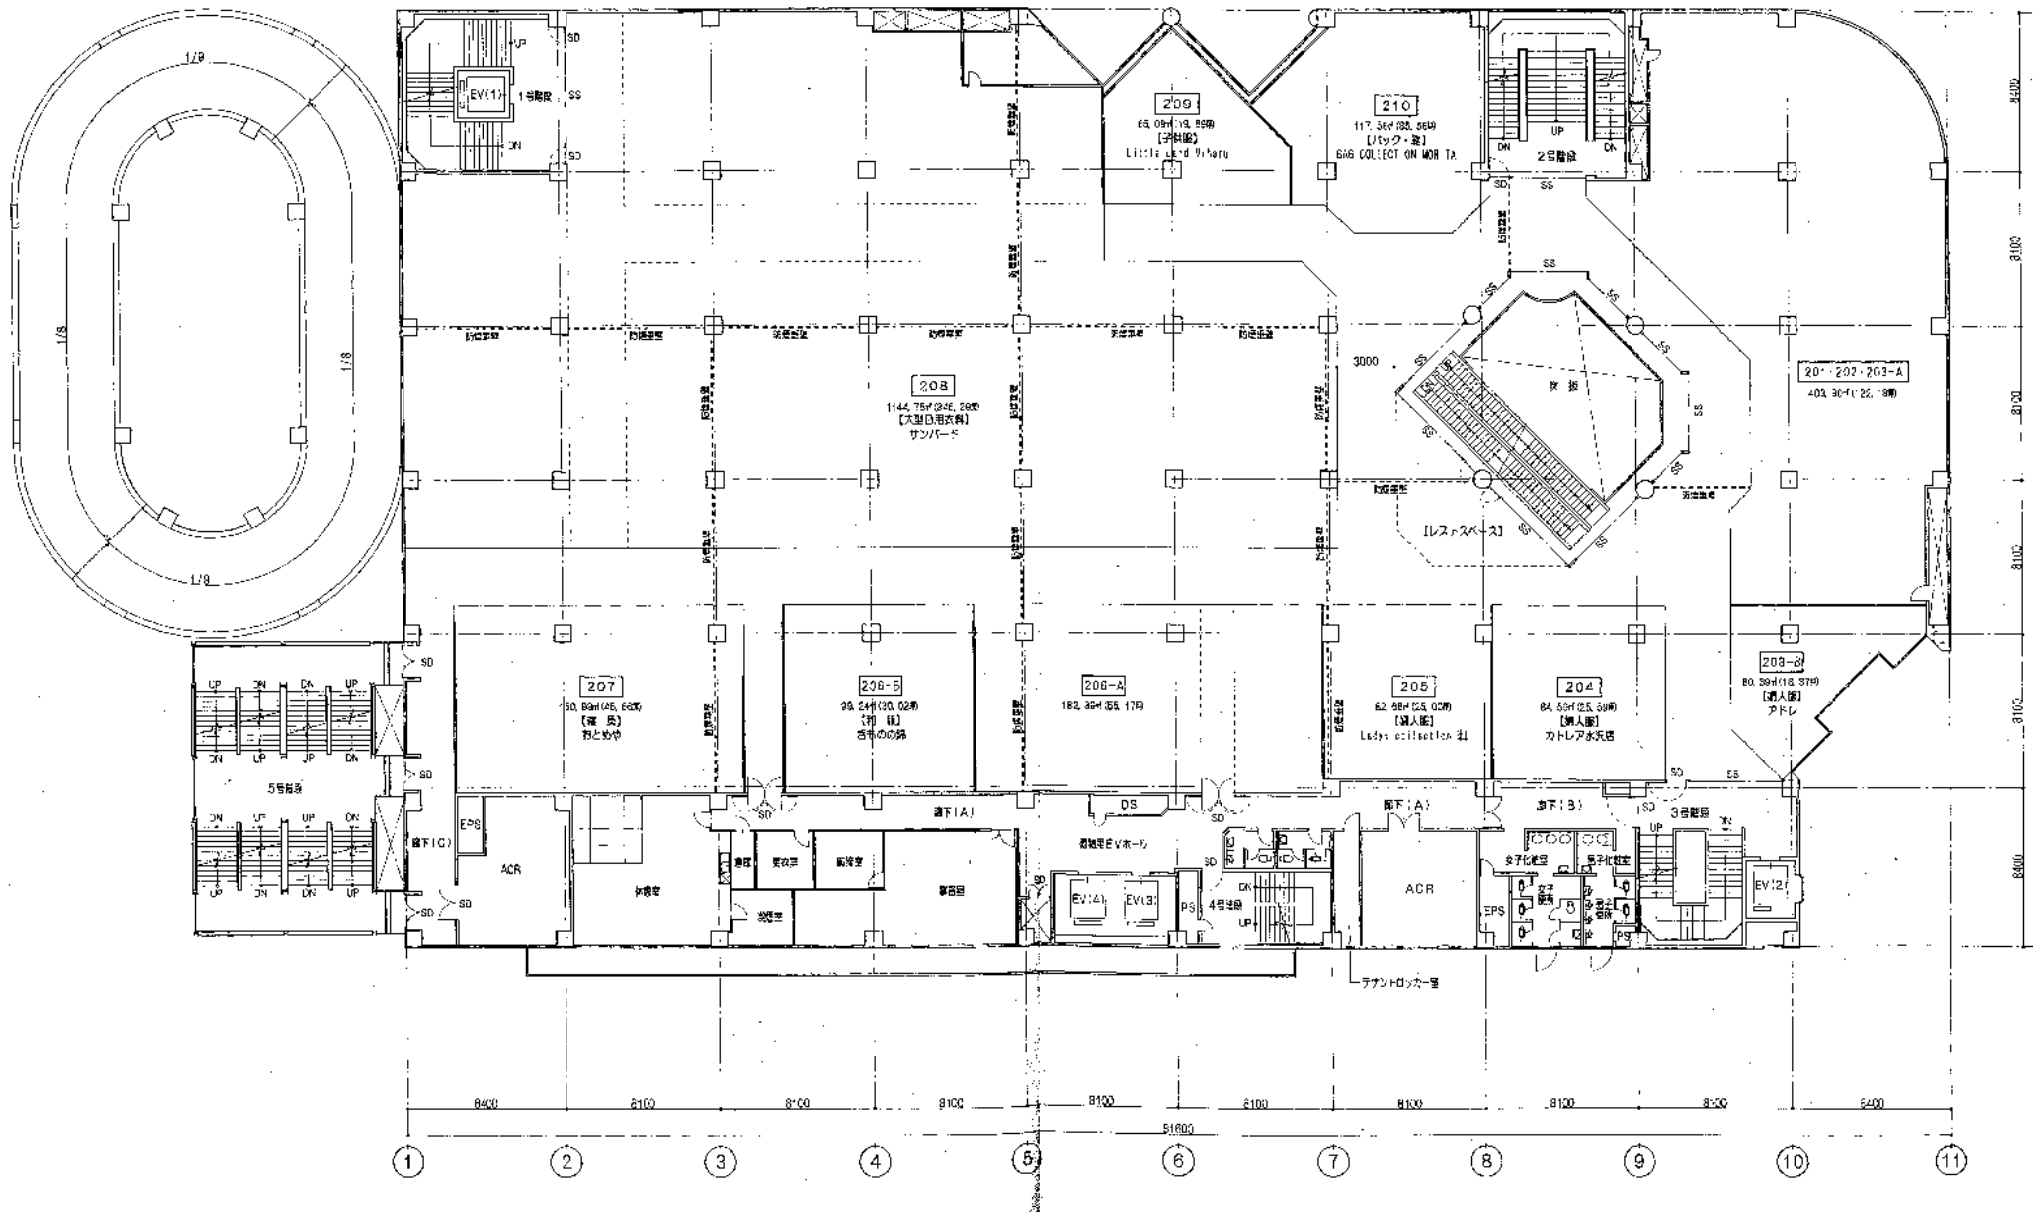


建物平面図 3階

対象不動産No.2

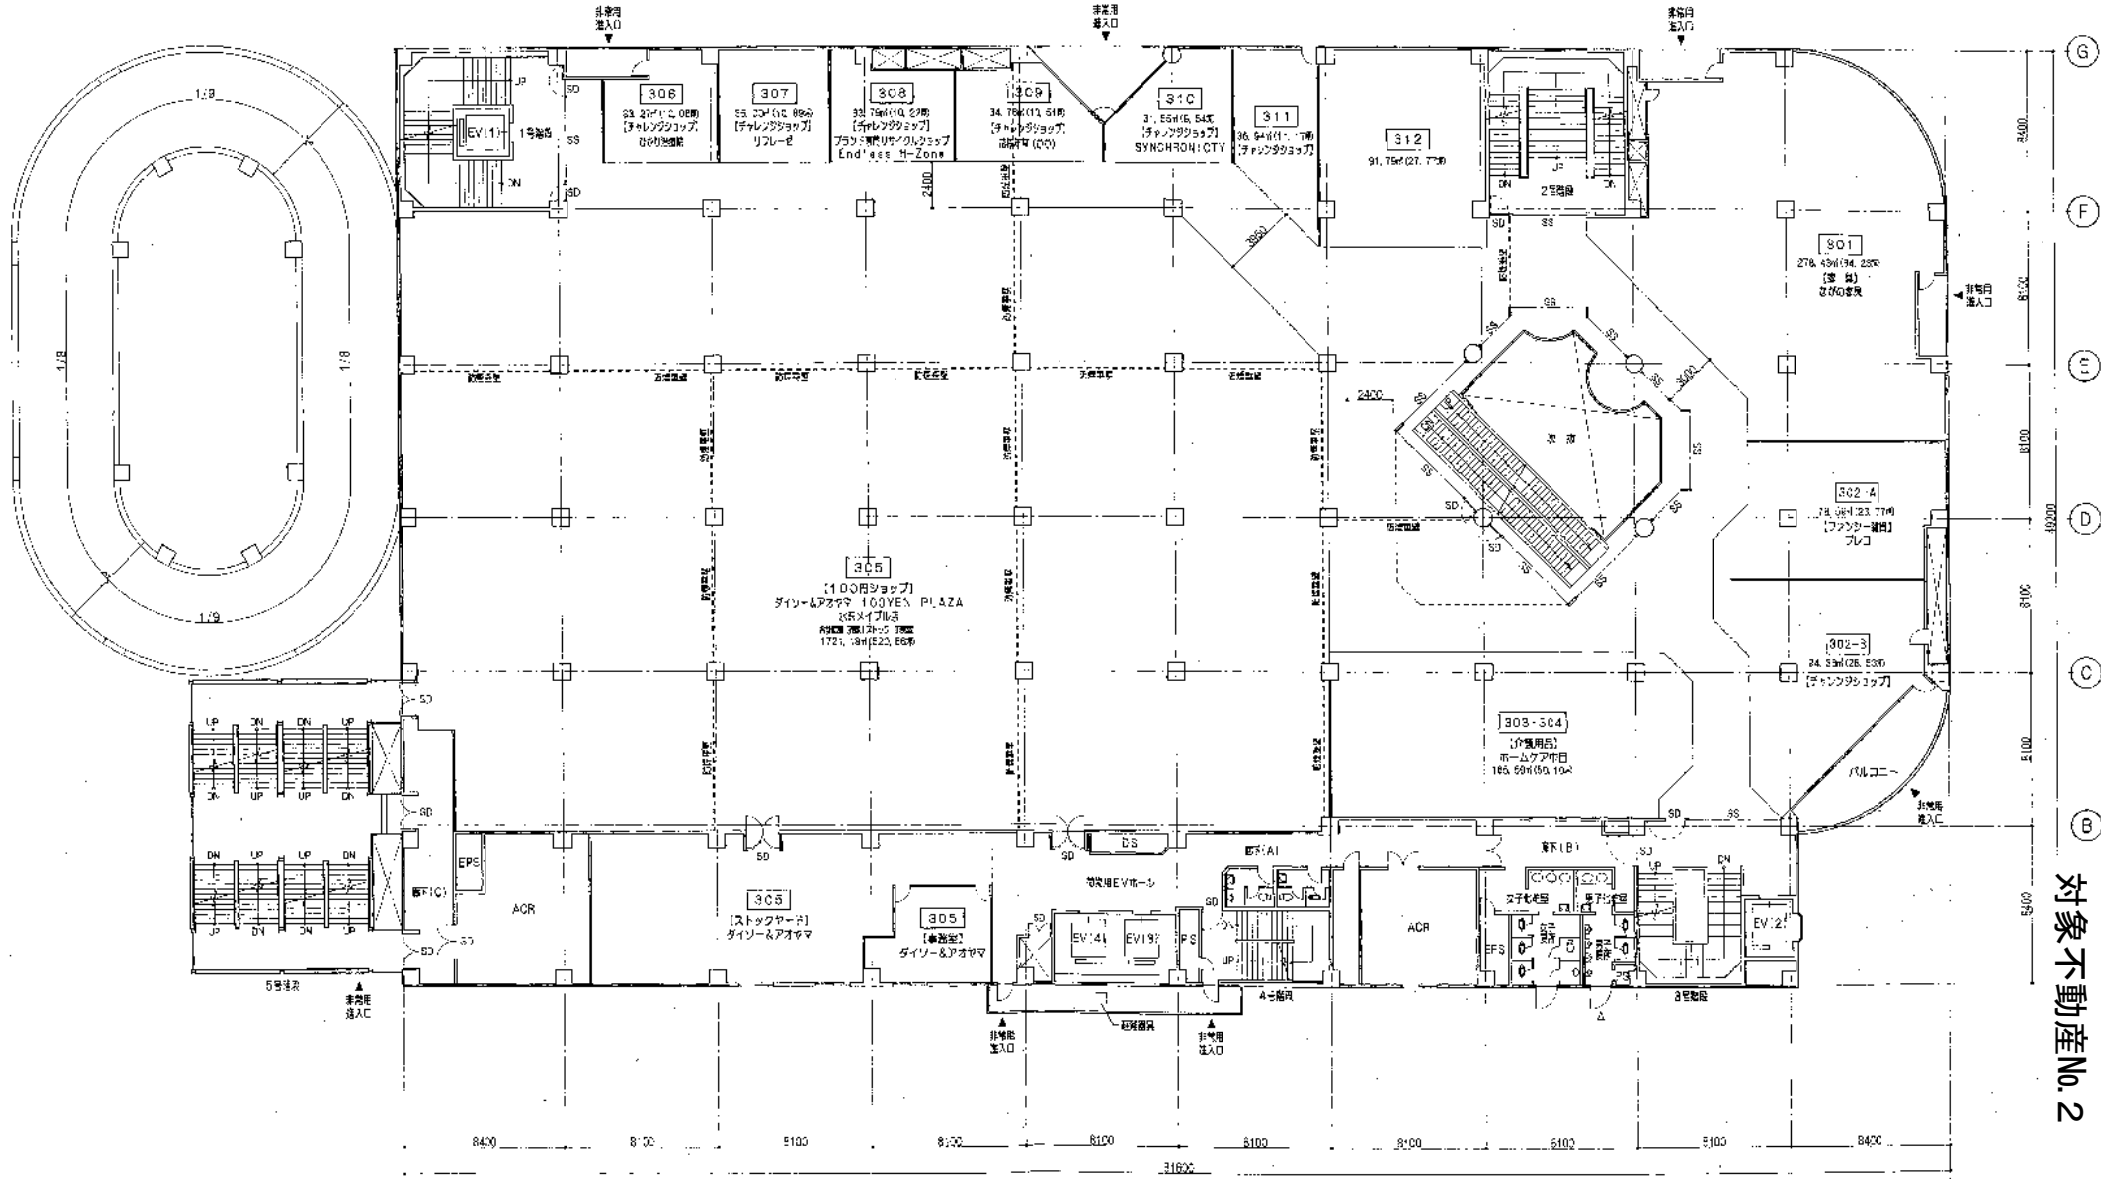


建物平面図 4階

対象不動産No.2

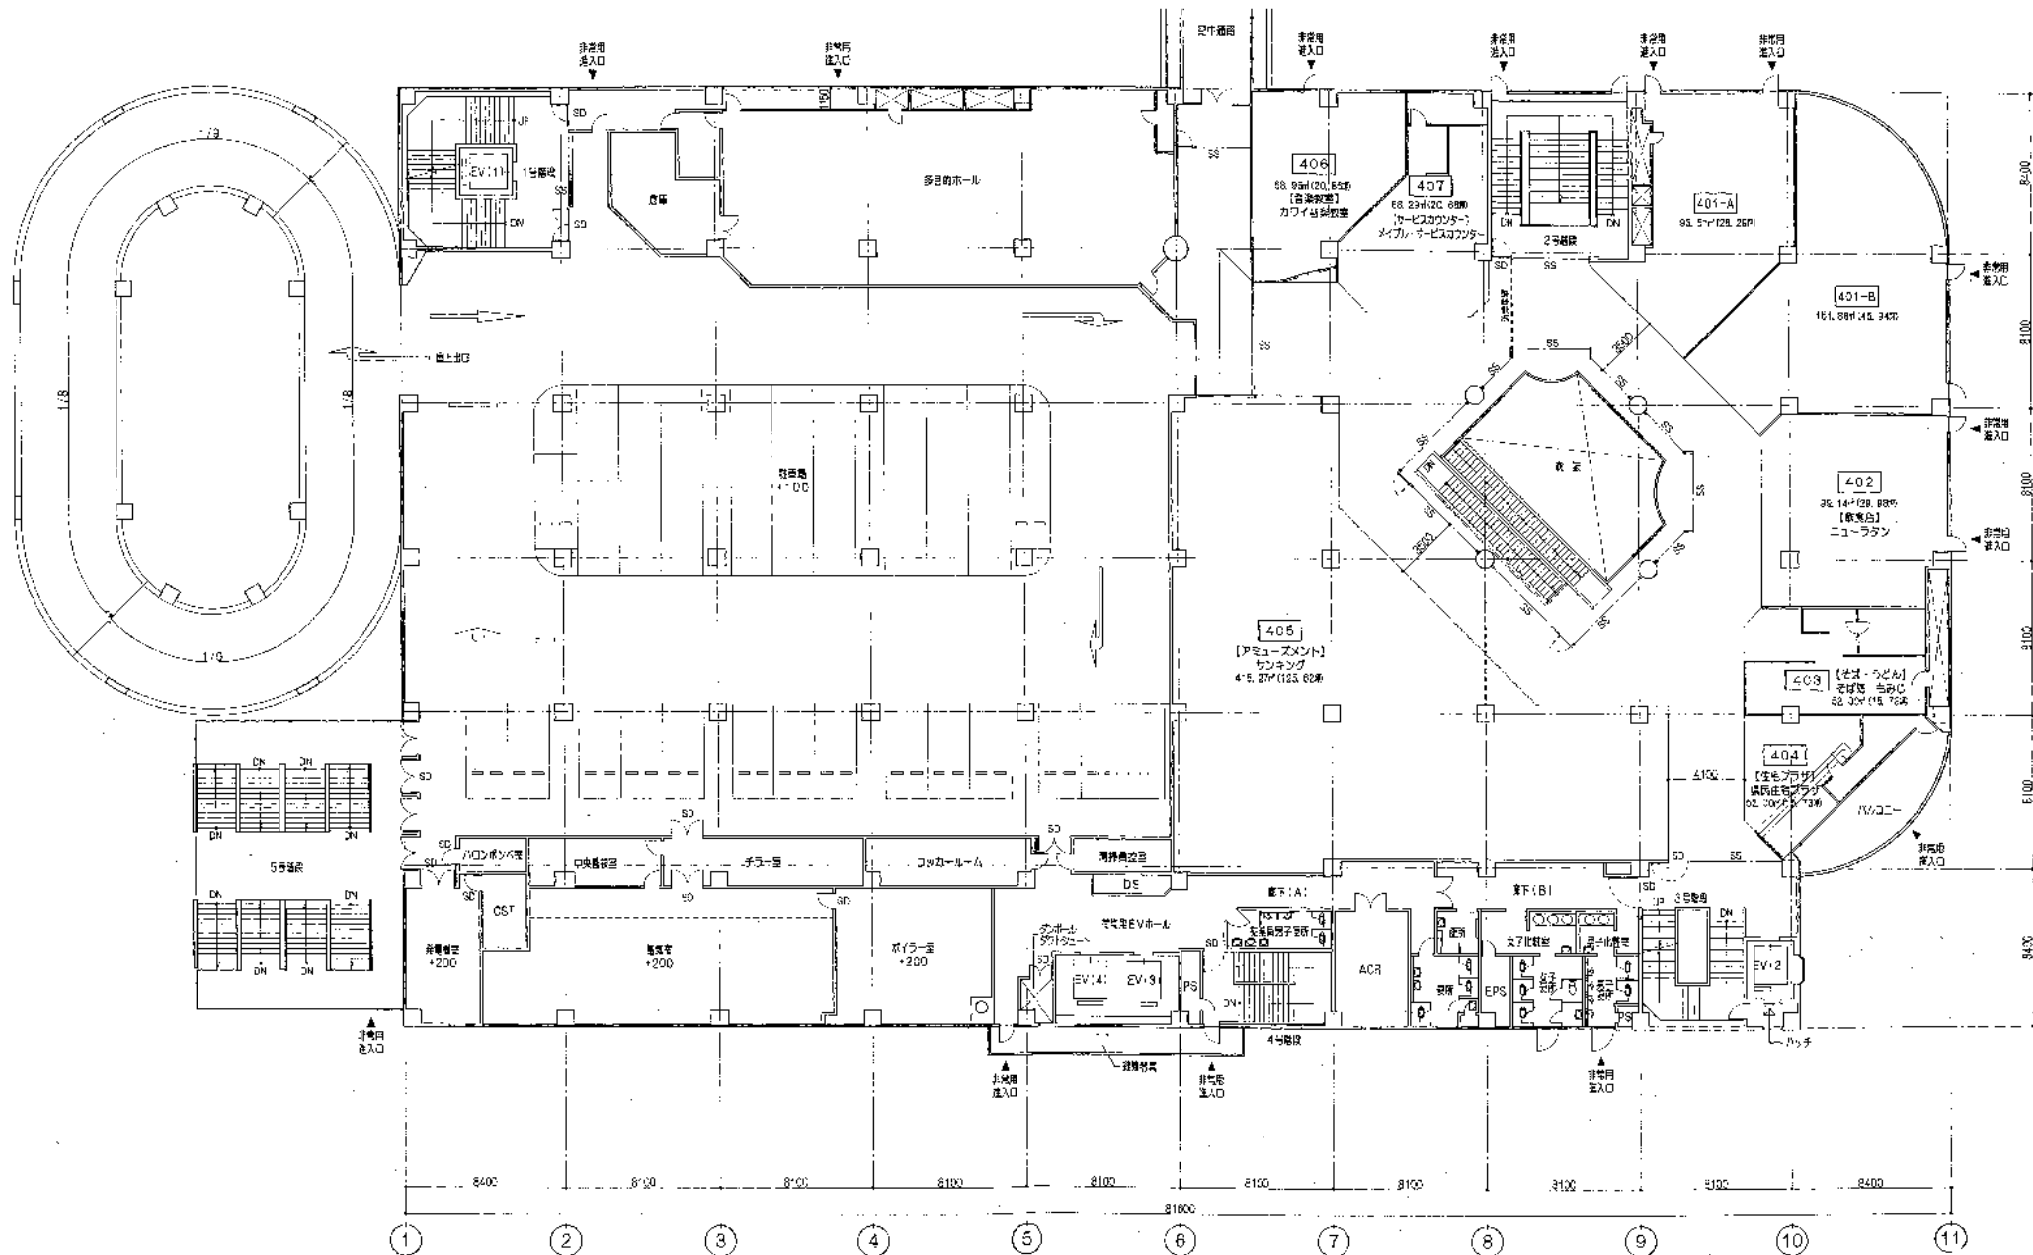


対象不動産No.2

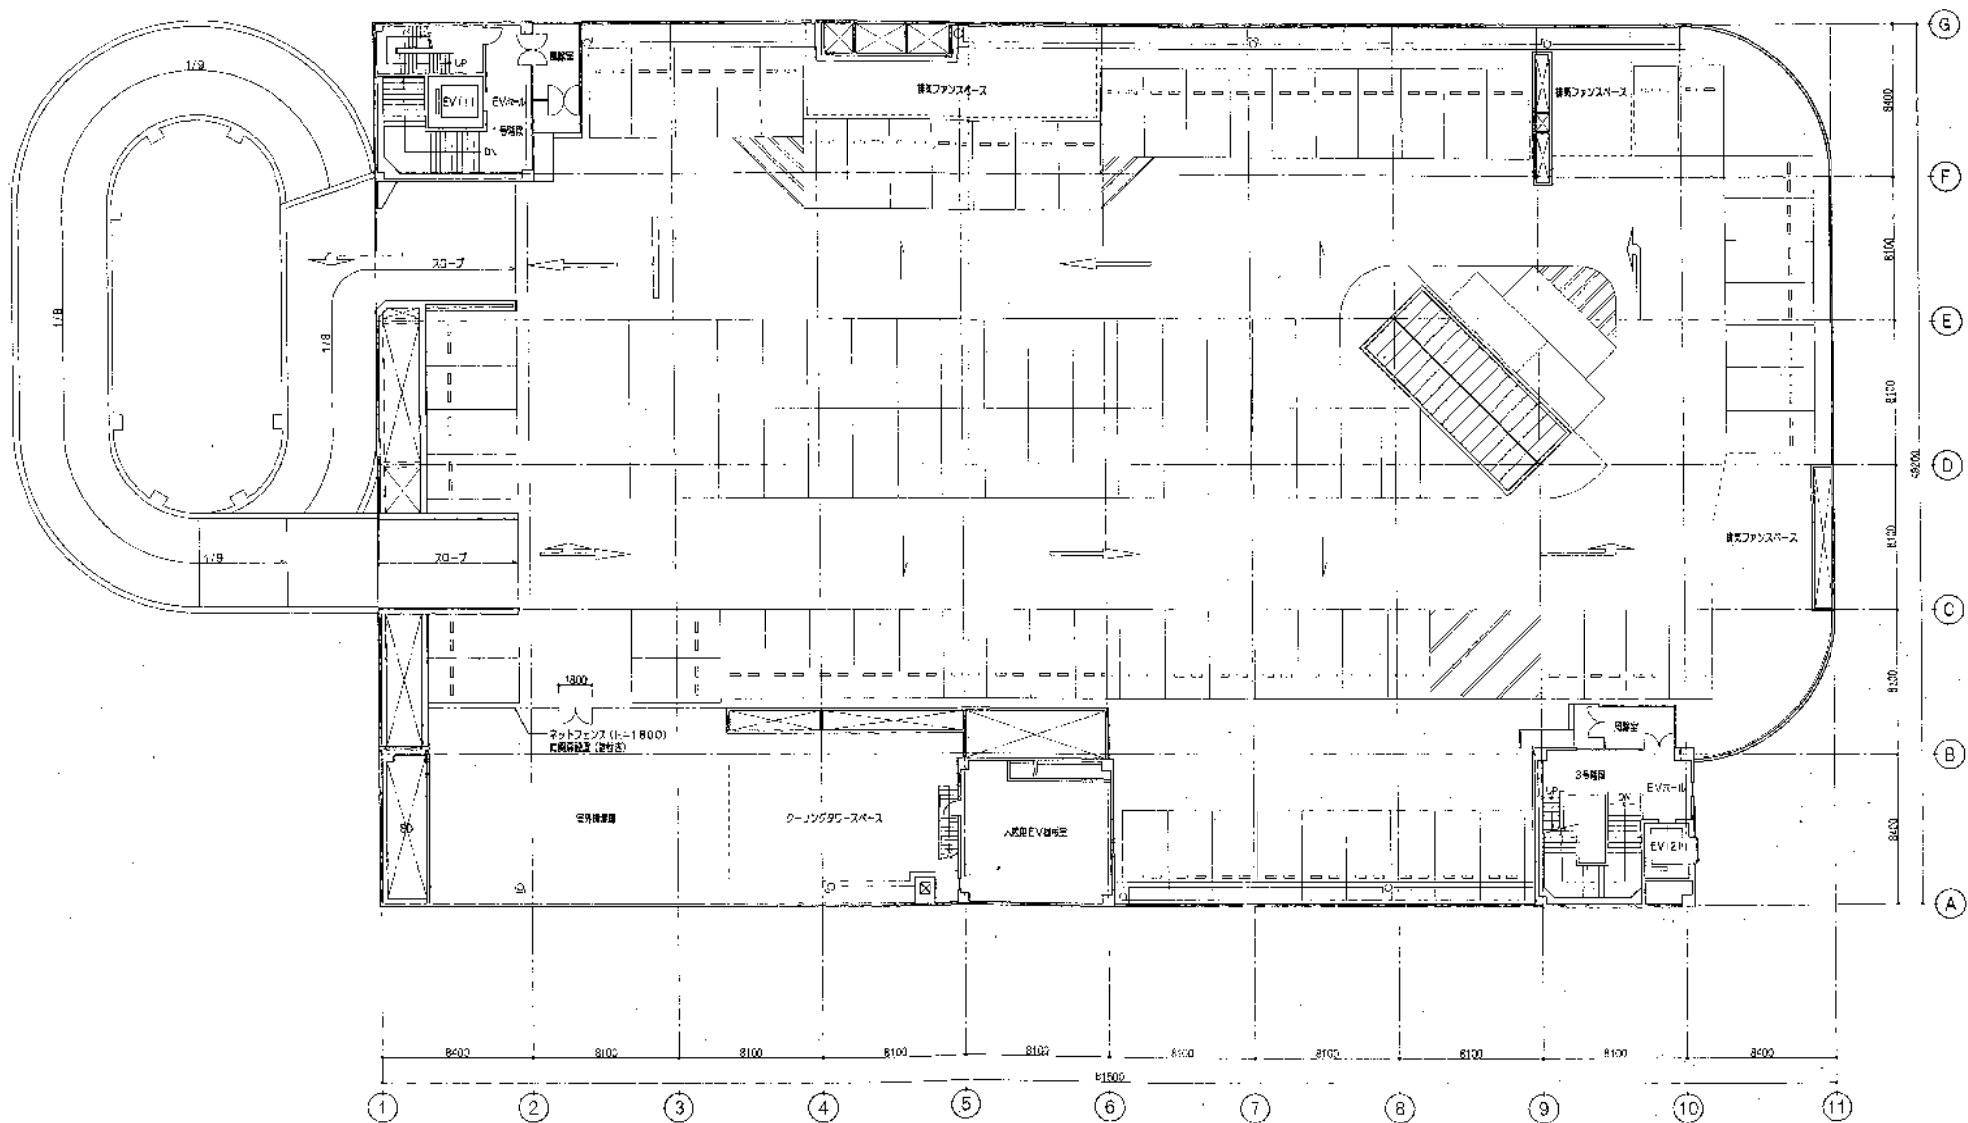

建物平面図 (1階)

対象不動産No.4～6


- 対象不動産No.4 (95番の1)
- 対象不動産No.5 (95番の2)
- 対象不動産No.6 (95番の3)

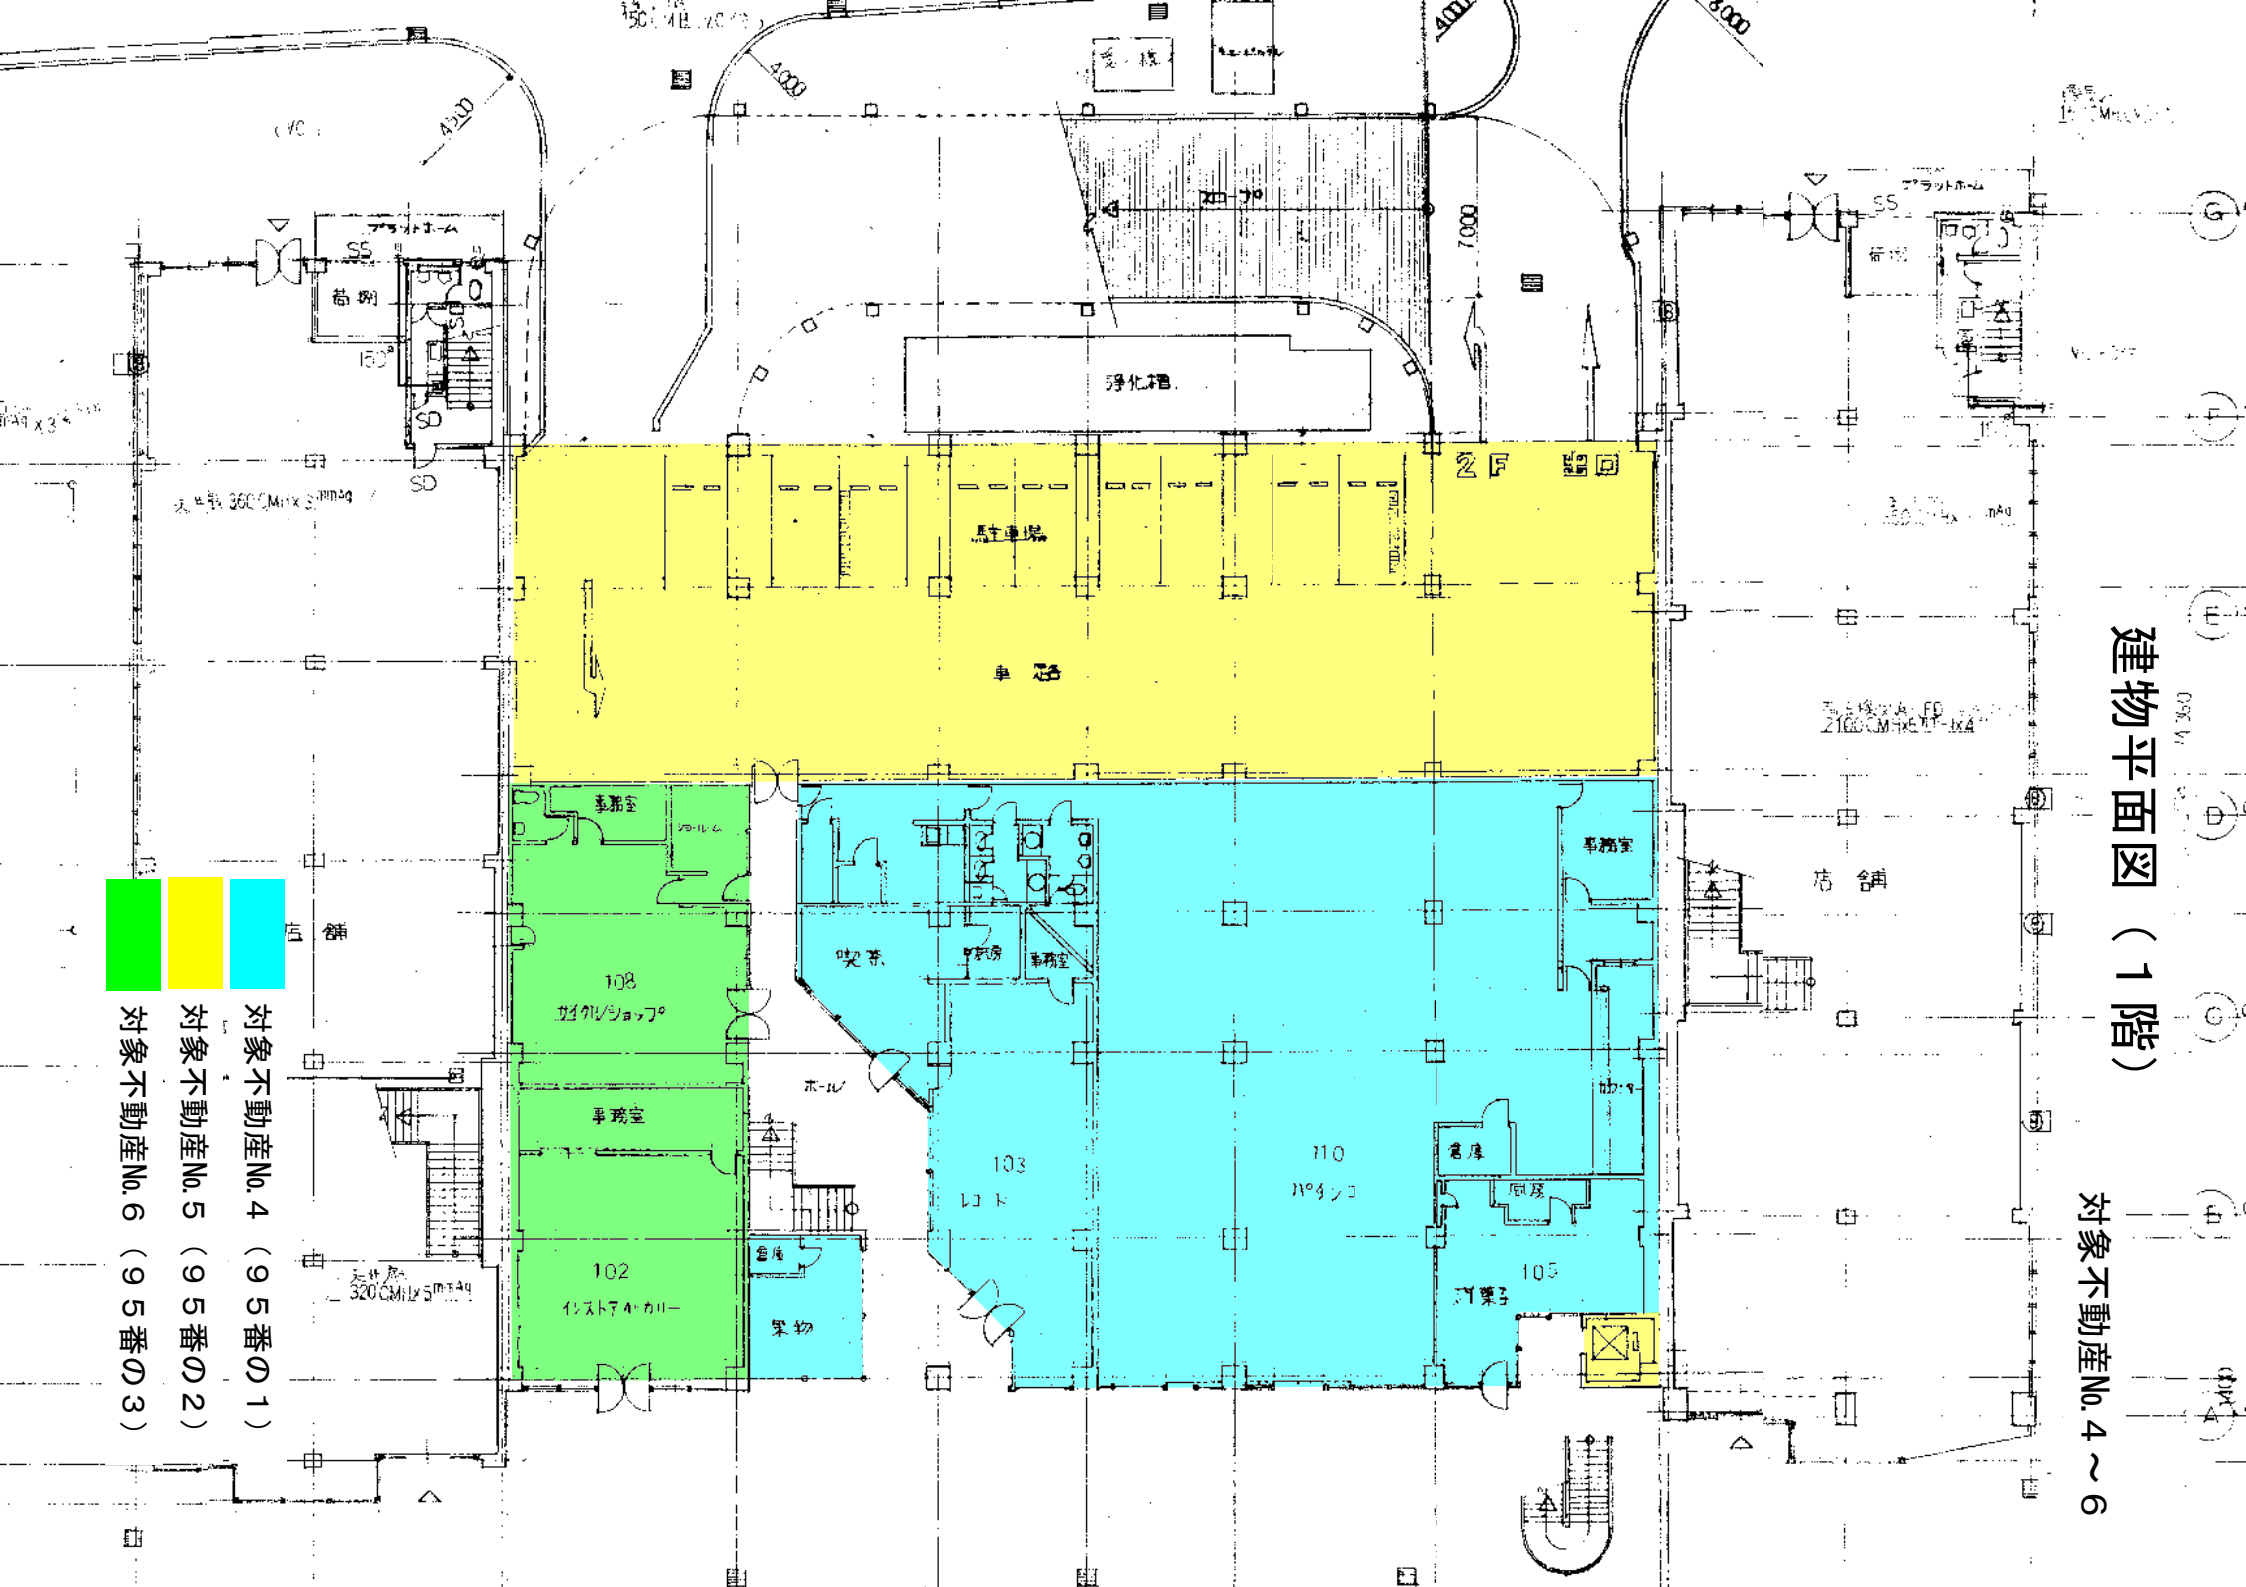

建物平面図 (2階)


対象不動産No. 4 ~ 6

- 対象不動産No. 4 (95番の1)
- 対象不動産No. 5 (95番の2)
- 対象不動産No. 6 (95番の3)

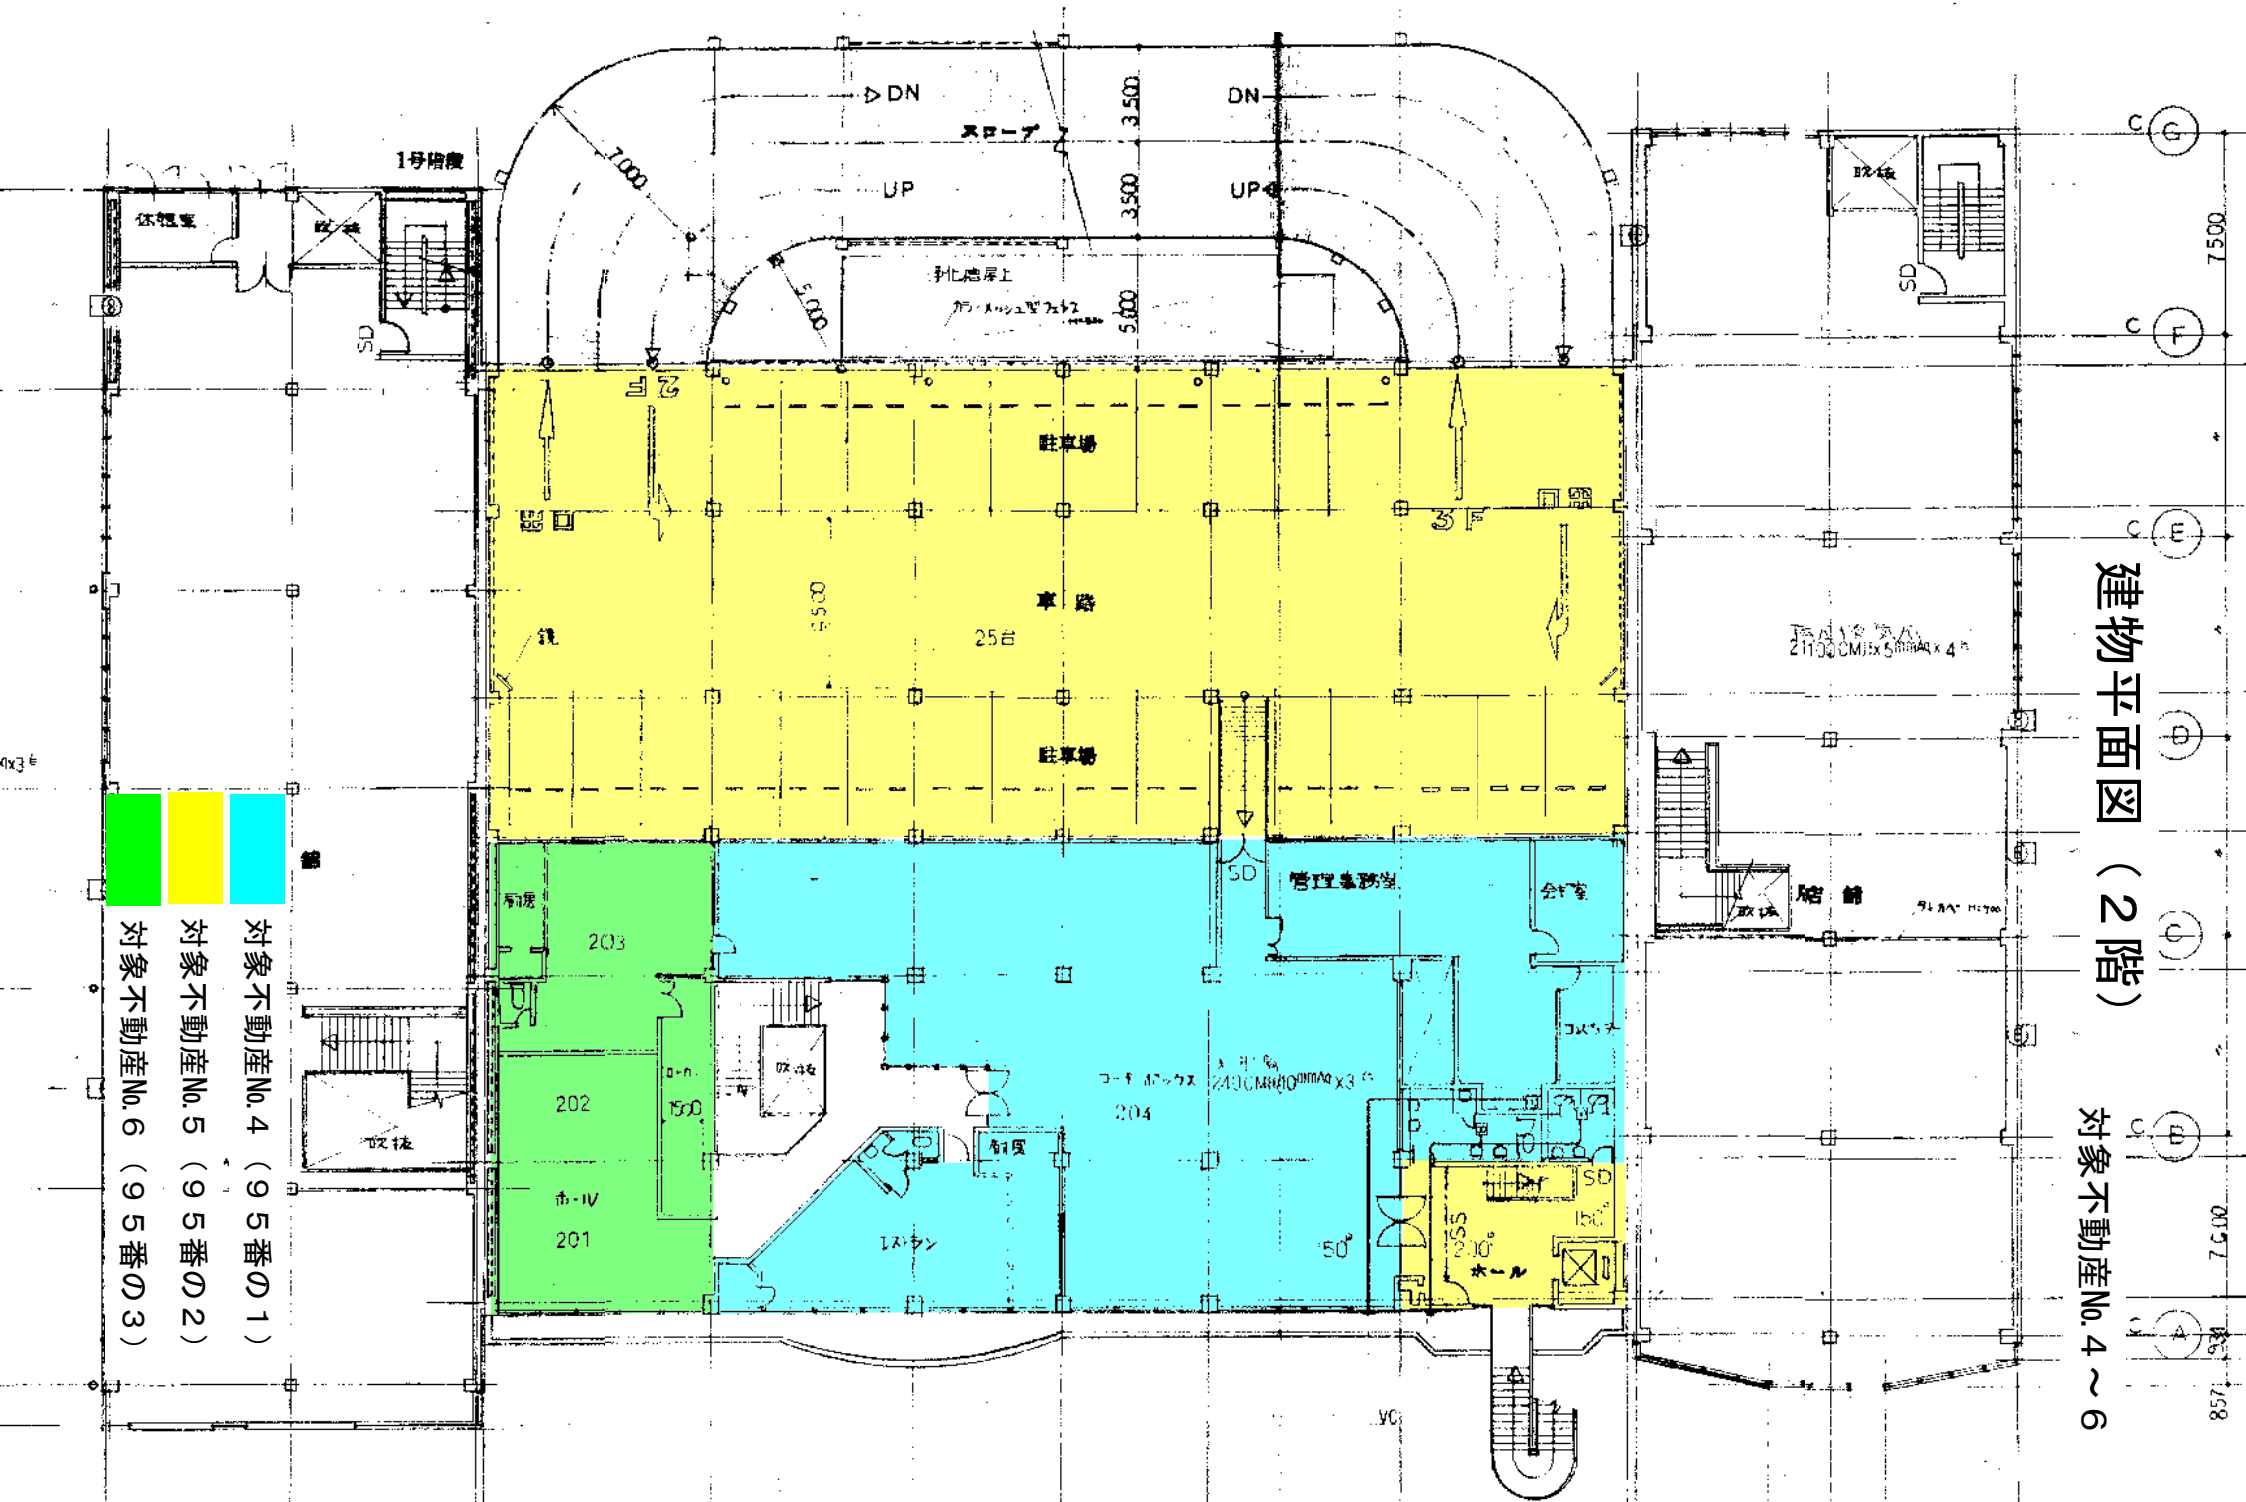


建物平面図 (3階)

対象不動産No.4 ~ 6

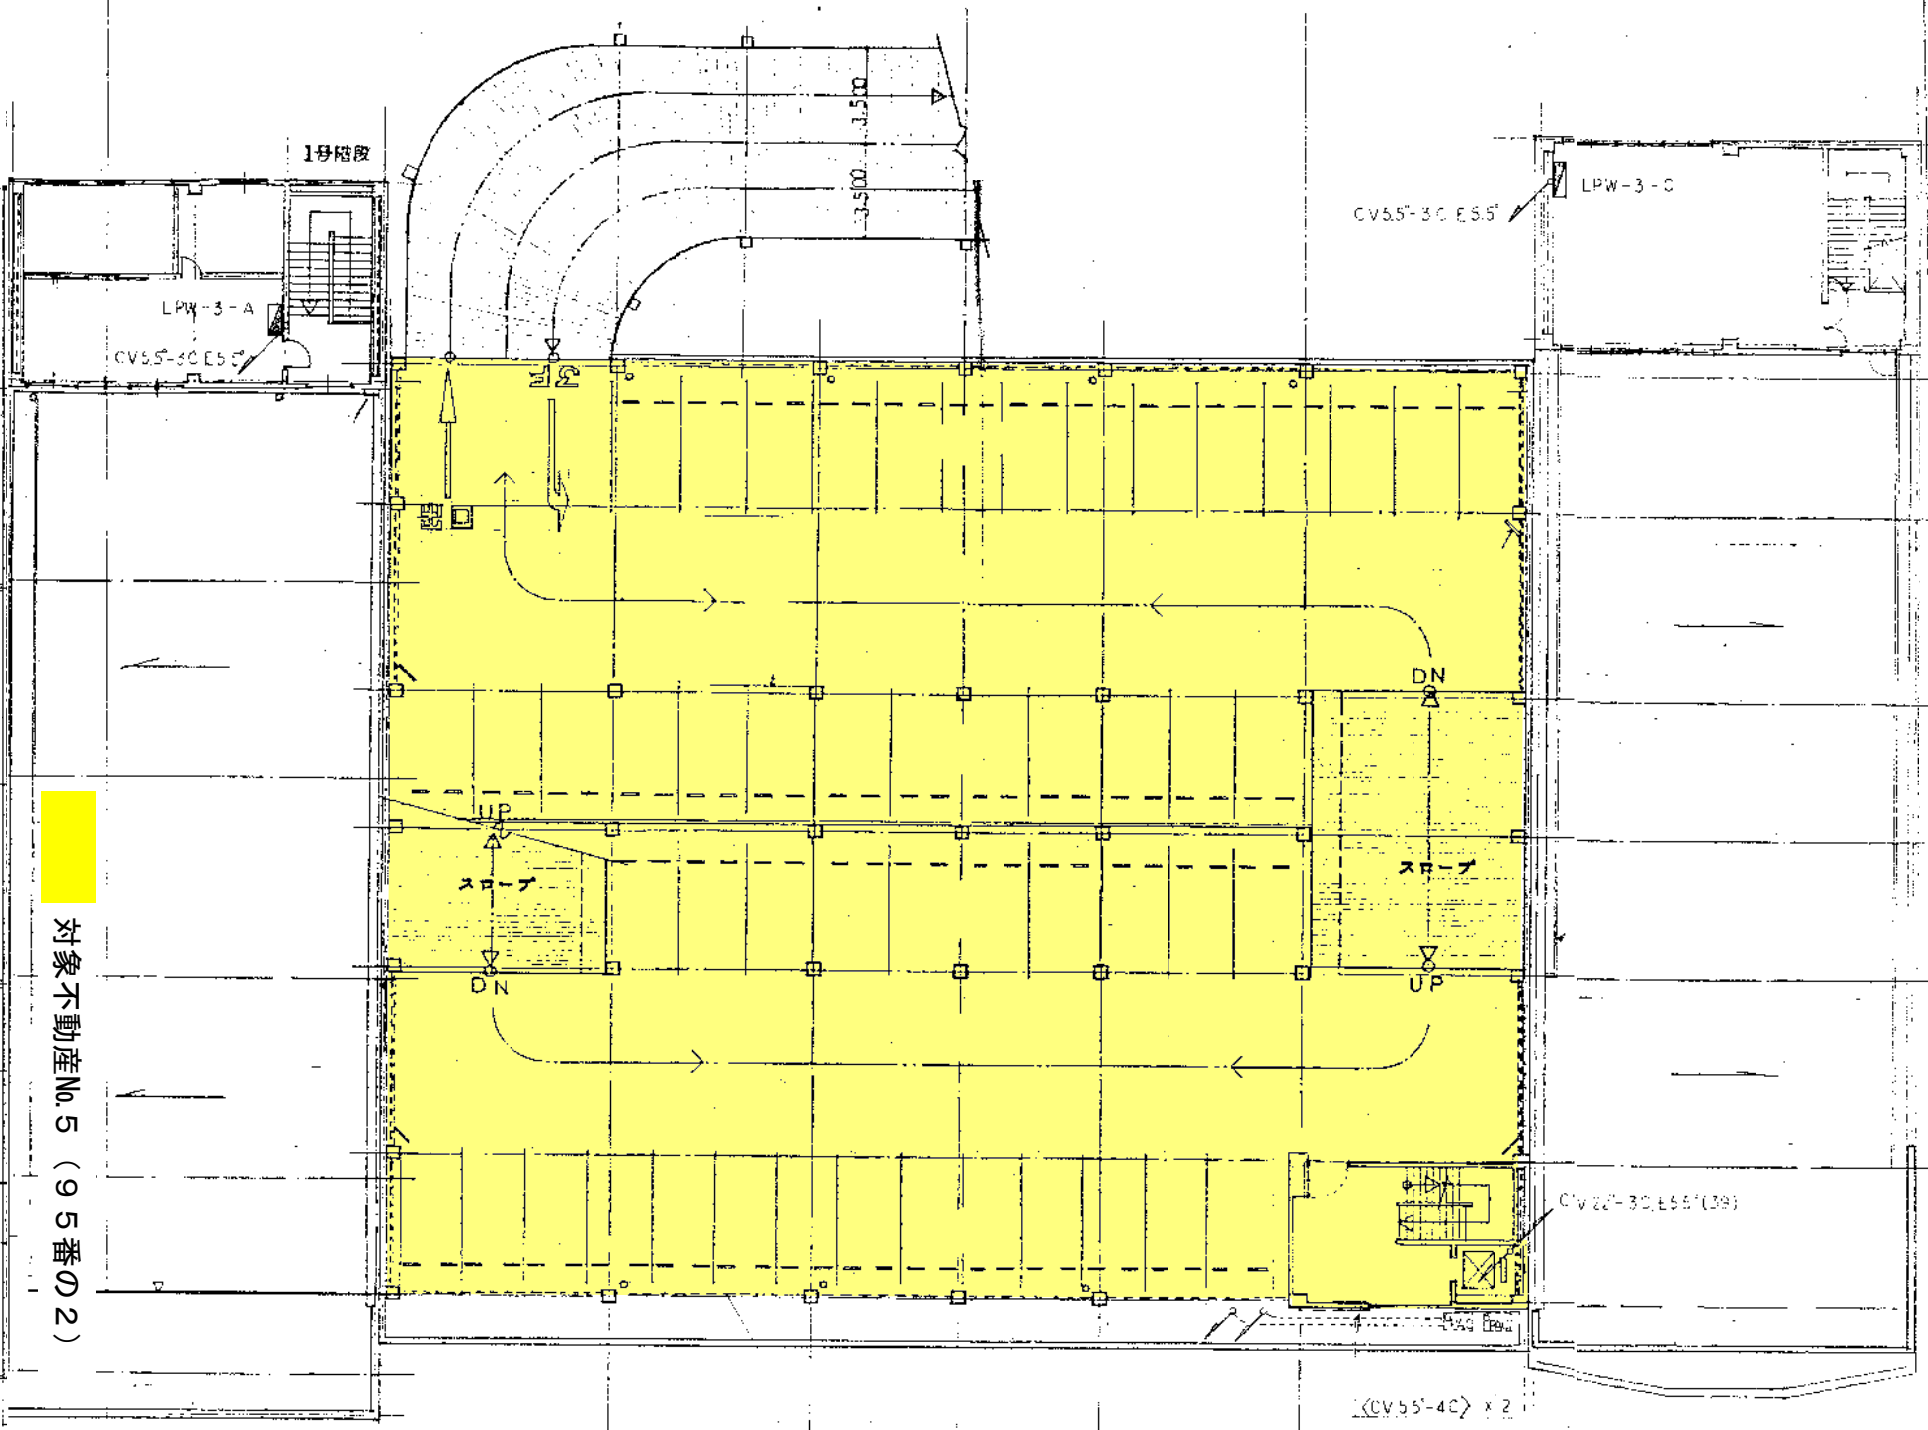

建物平面図 (4階)


対象不動産No.4～6

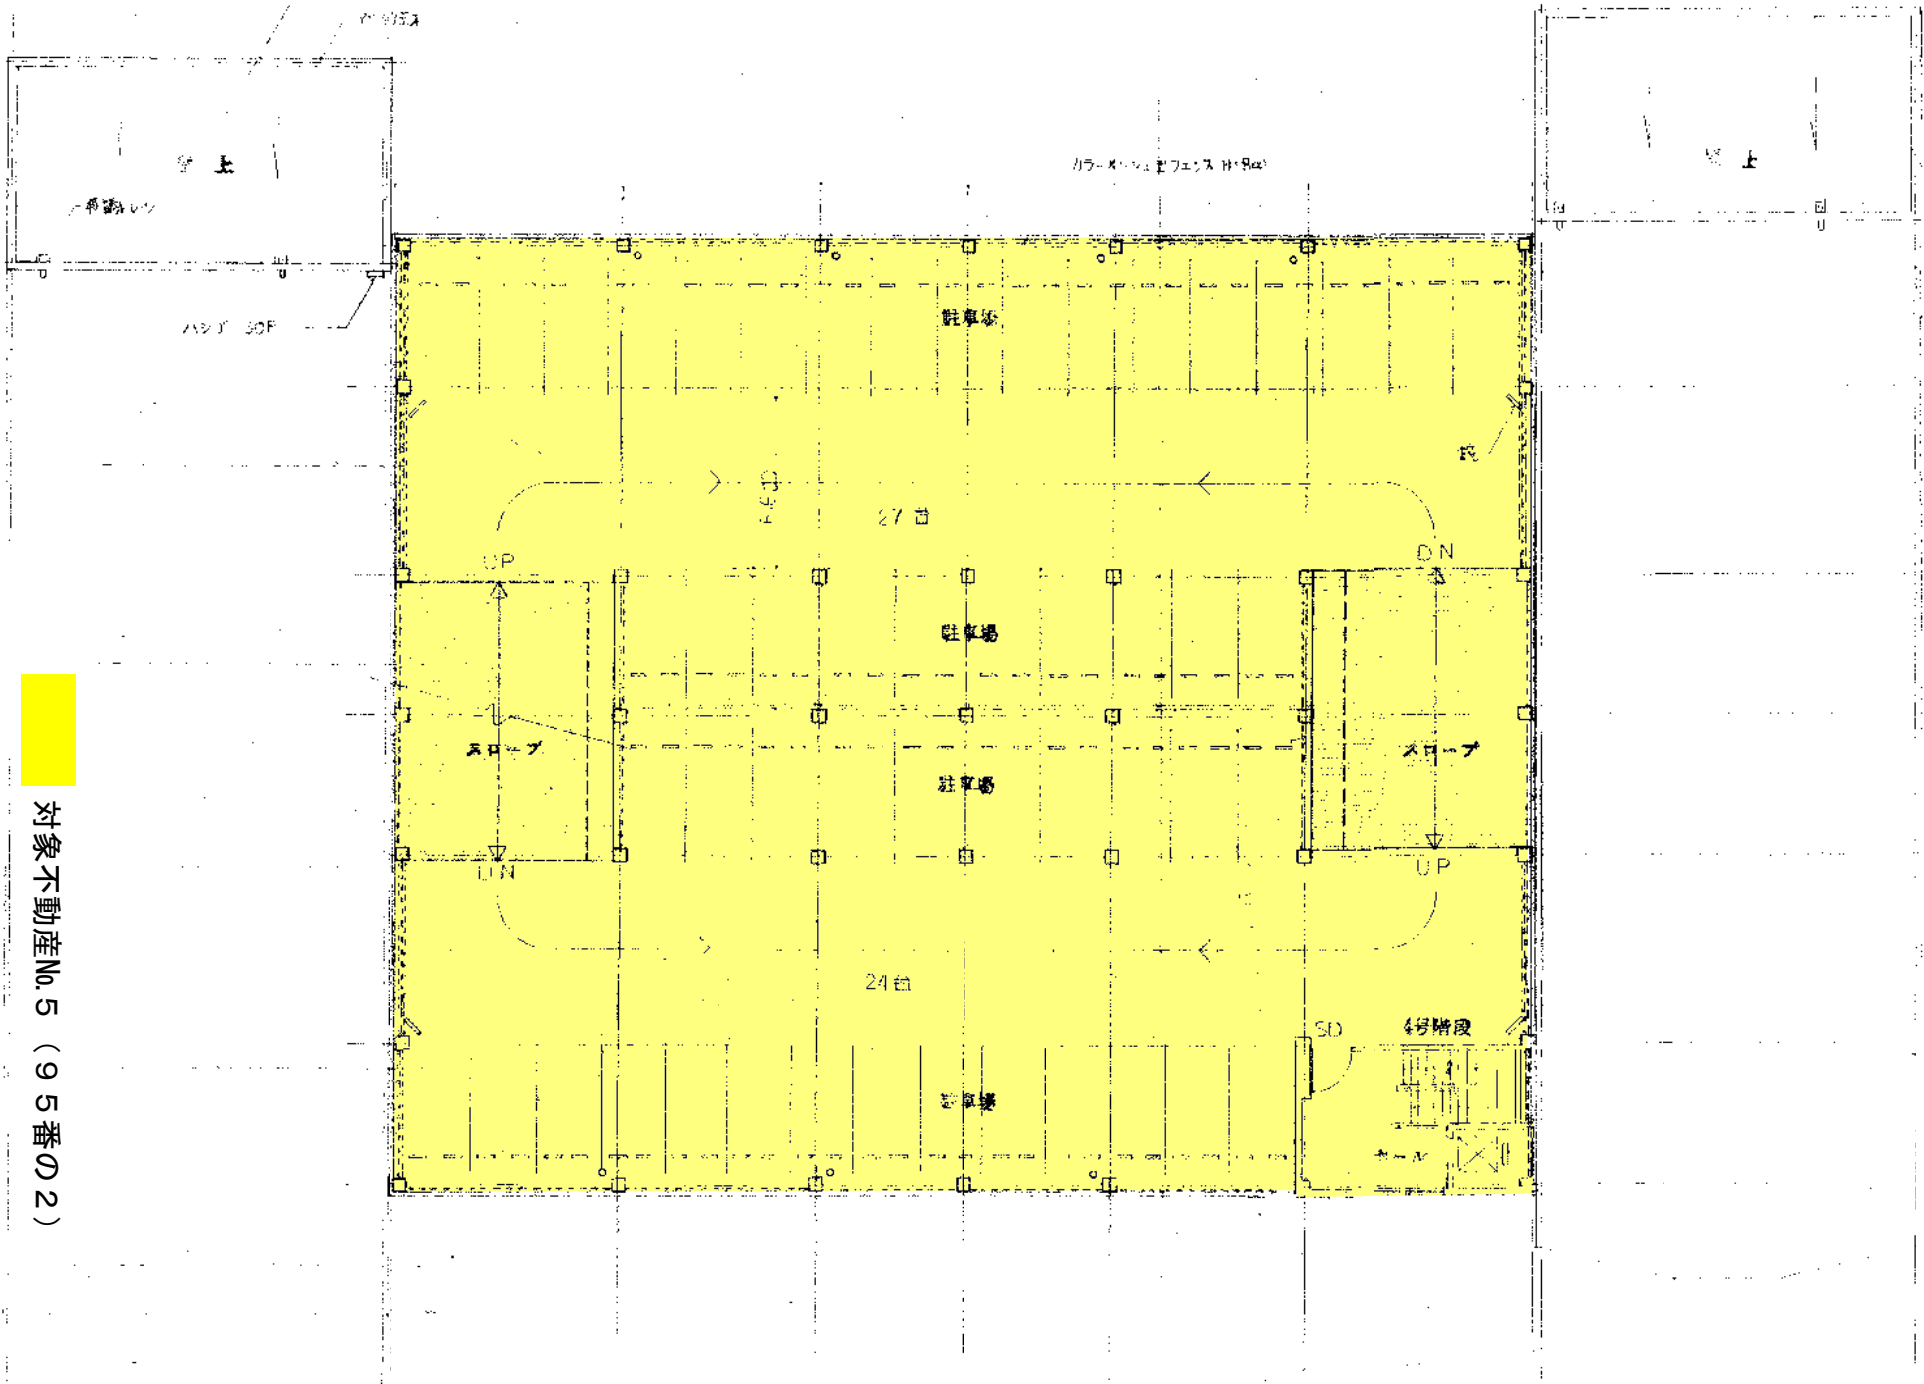

対象不動産No.5 (95番の2)

建物平面図（5階）



対象不動産No. 4～6

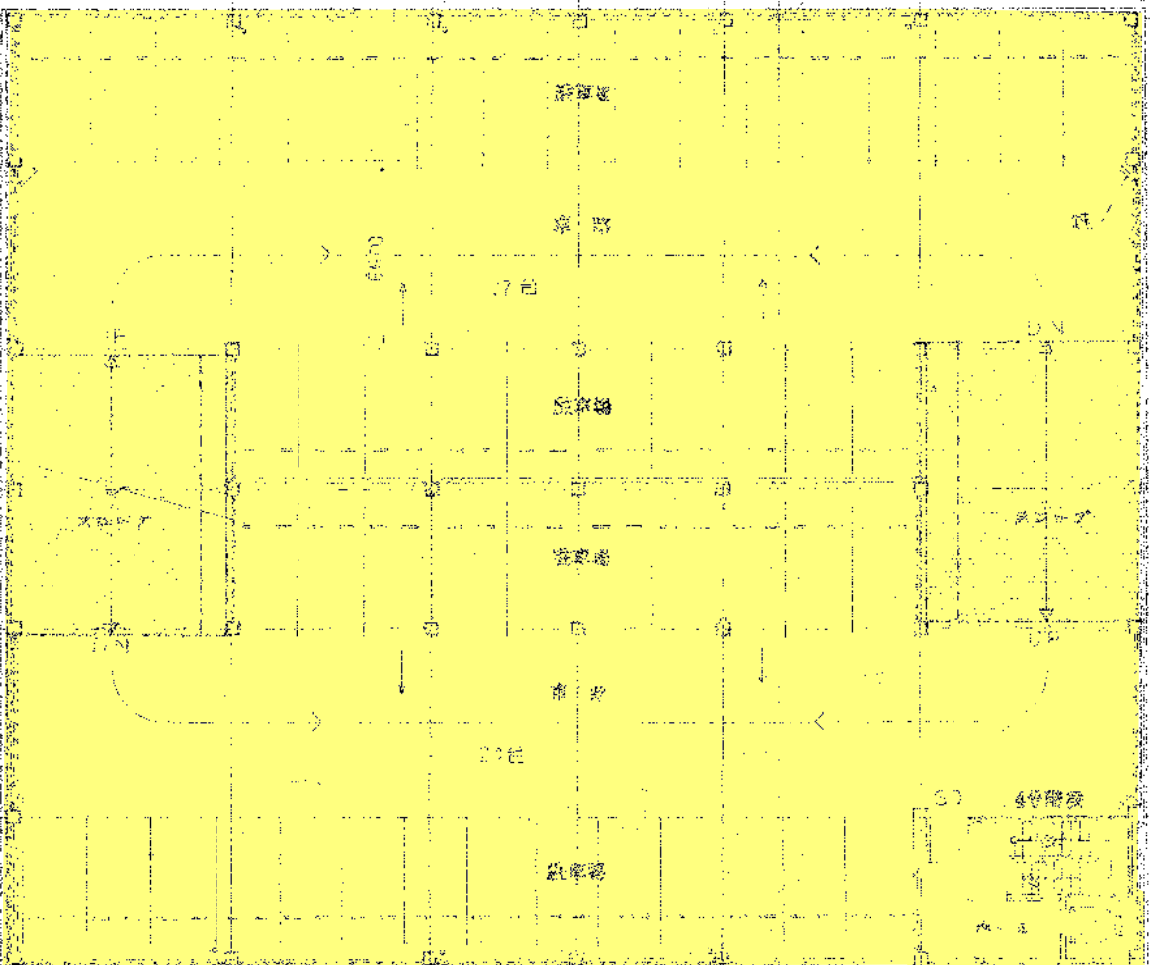

対象不動産No. 5（95番の2）

建物平面図 (6階・屋上)

対象不動産No.4～6

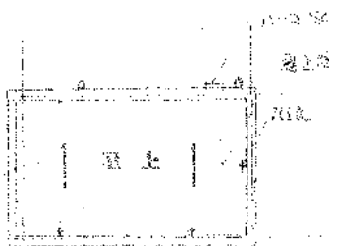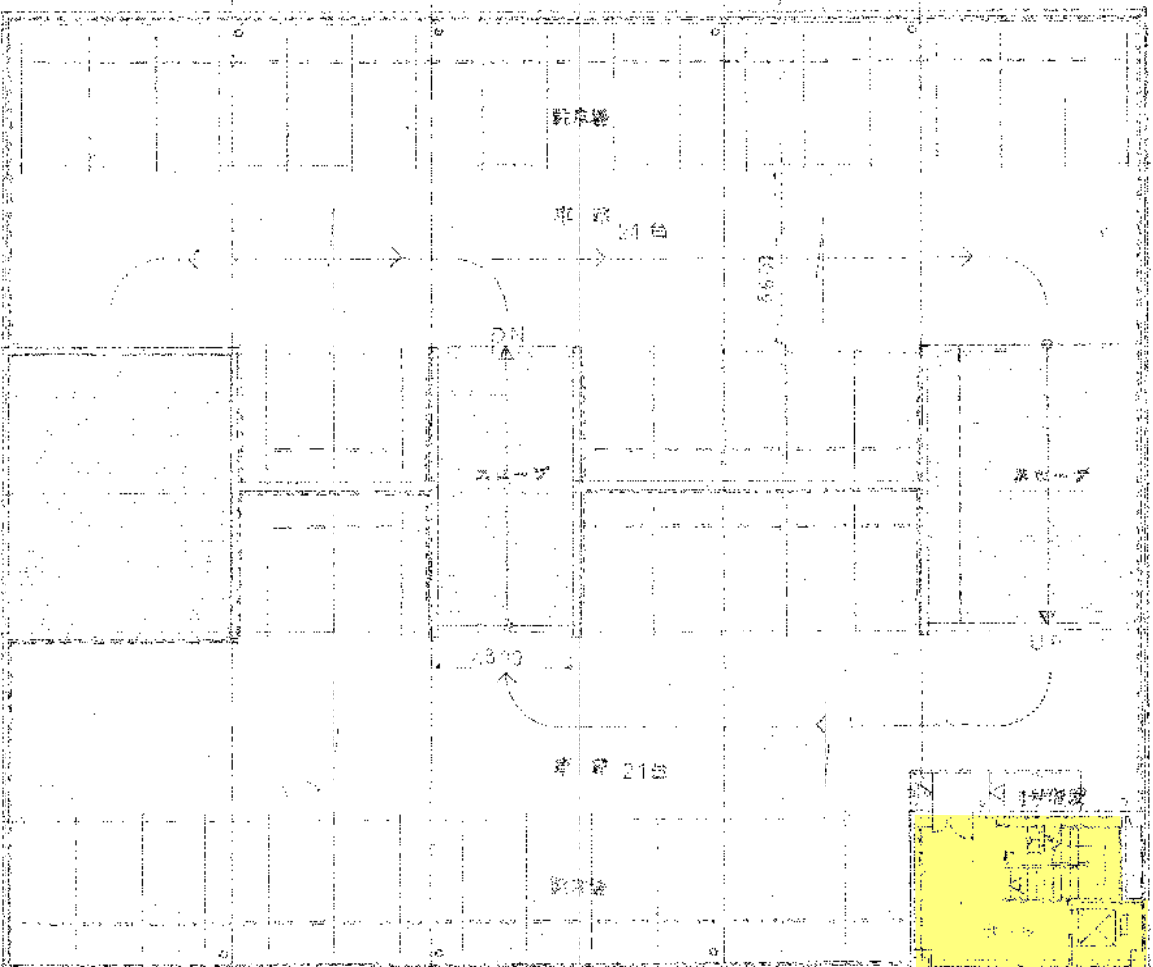


屋上、第1号棟図



6階、第2号棟図

対象不動産No.5 (95番の2)

対象不動産No.7

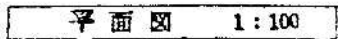



No. 1、2
メイプル東館



No. 1、2
メイプル東館



No. 2

屋上



No. 2

1 階

店舗



No. 2

1 階

エレベーターホール



No. 2

1 階

店舗



No. 2

1 階

店舗



No. 2

1 階

店舗



No. 2
1 階
搬入口



No. 2
1 階
通用口



No. 2
2 階
店舗



No. 2
2 階
店舗



No. 2
2 階
店舗



No. 2
2 階
店舗



No. 2
2 階
機械室



No. 2
2 階
機械室



No. 2
3 階
店舗



No. 2
3 階
店舗



No. 2
3 階
店舗



No. 2
3 階



No. 2
3 階
作業用EV



No. 2
3 階
機械室



No. 2
3 階
機械室



No. 2

4 階

吹き抜け



No. 2

4 階

店舗



No. 2

4 階

店舗



No. 2

4 階

多目的ホール



No. 2

4 階

機械室



No. 2

4 階

機械室



No. 2

4 階

作業用 E V



No. 2

塔屋



No. 2

塔屋



No. 2
塔屋



No. 2
塔屋
ホール



No. 2
塔屋
内部



No. 2
地下 1 階



No. 2
地下 1 階



No. 2
地下 1 階



No. 2
地下1階
機械室



No. 2
地下1階
倉庫



No. 3 ~ 6



No. 3 ~ 6



No. 3 ~ 6



No. 3 ~ 6



No. 4 ~ 6
屋上



No. 4 ~ 6
共用部分



No. 4 ~ 6
共用部分



No. 4

1 階



No. 4

1 階



No. 4

1 階



No. 4
2 階



No. 4
2 階



No. 4
2 階



No. 5
1 階



No. 5
2 階



No. 5
3 階



No. 5
4 階



No. 5
4 階



No. 5



No. 5



No. 5



No. 5


塔屋



No. 5
塔屋内



No. 6
1 階

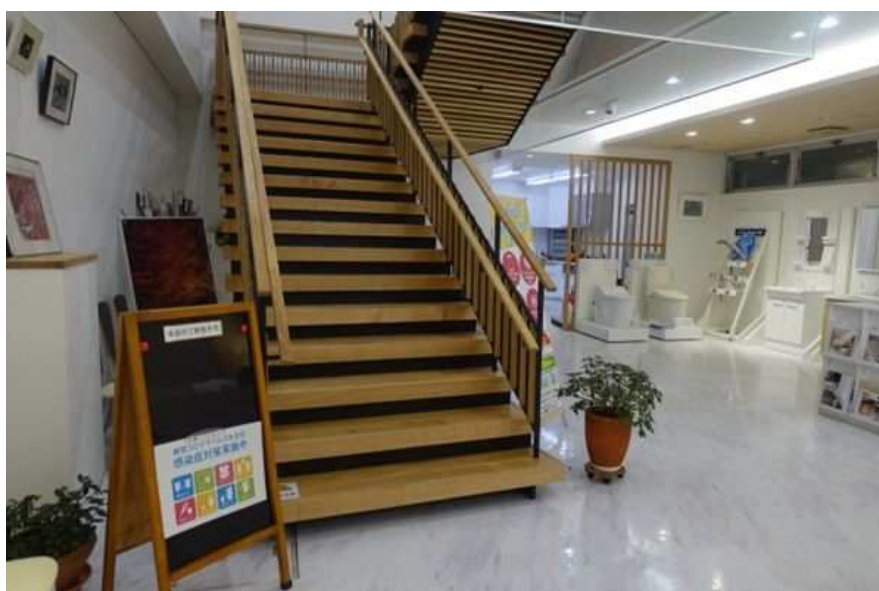

No. 6
1 階



No. 6
2 階



No. 6
2 階



No. 7



No. 7



余 白