



令和6年能登半島地震 のと里山海道 緊急復旧の状況

5月27日現在

穴水IC～越の原IC（担当会社 鹿島建設(株) 前田建設工業(株) 三井住友建設(株)）

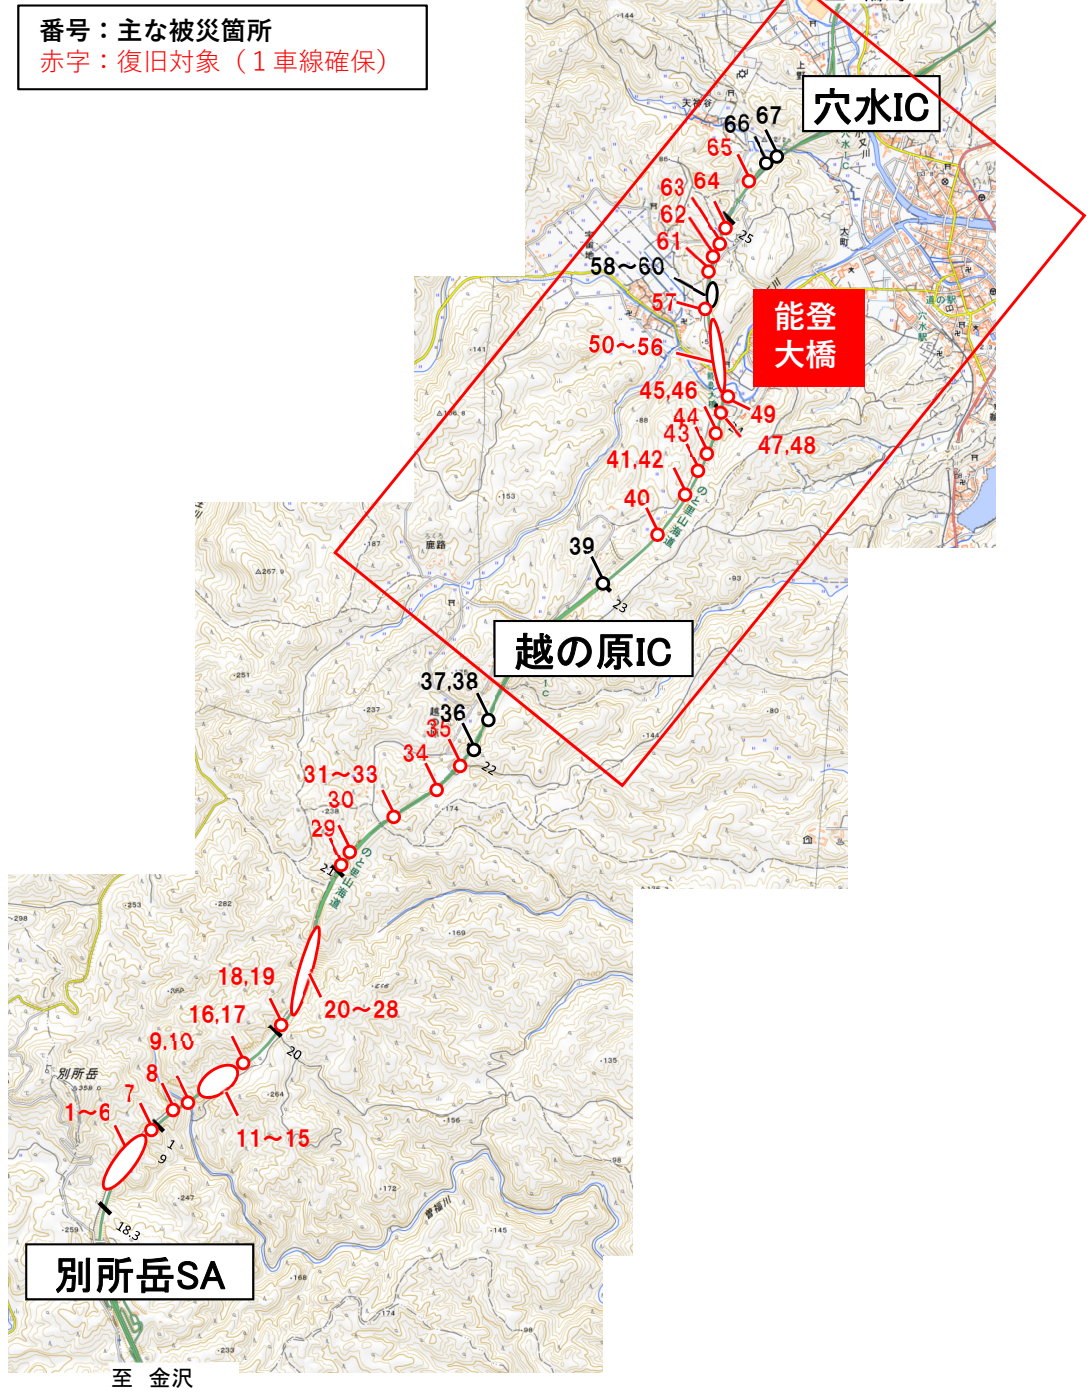


緊急復旧作業中（2車線確保）

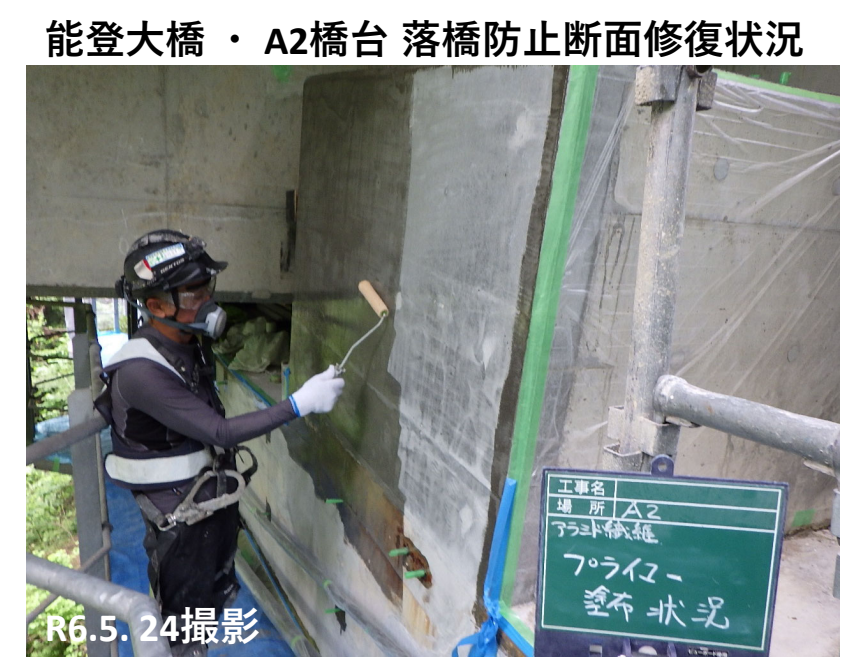

令和6年能登半島地震 のと里山海道 緊急復旧の状況

5月20日現在

穴水IC～越の原IC（担当会社 鹿島建設(株) 前田建設工業(株) 三井住友建設(株)）

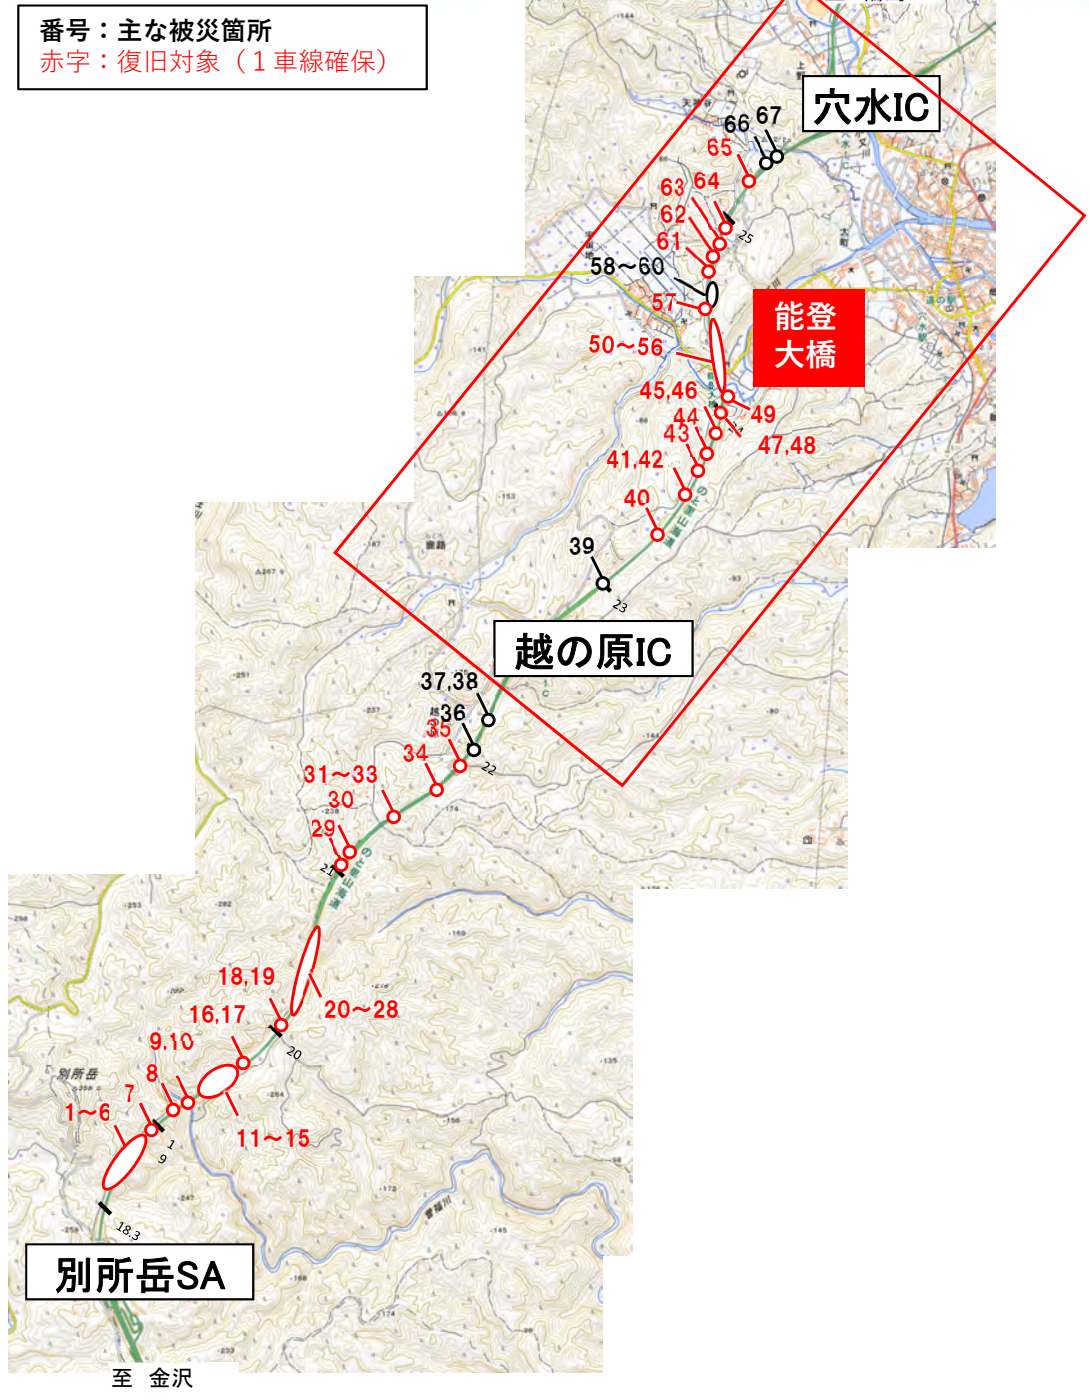

緊急復旧作業中（2車線確保）

能登大橋・A2橋台 落橋防止断面修復状況



能登大橋・A2橋台 落橋防止断面修復状況




令和6年能登半島地震 のと里山海道 緊急復旧の状況

5月13日現在

穴水IC～越の原IC（担当会社 鹿島建設(株) 前田建設工業(株) 三井住友建設(株)）

番号：主な被災箇所
赤字：復旧対象（1車線確保）

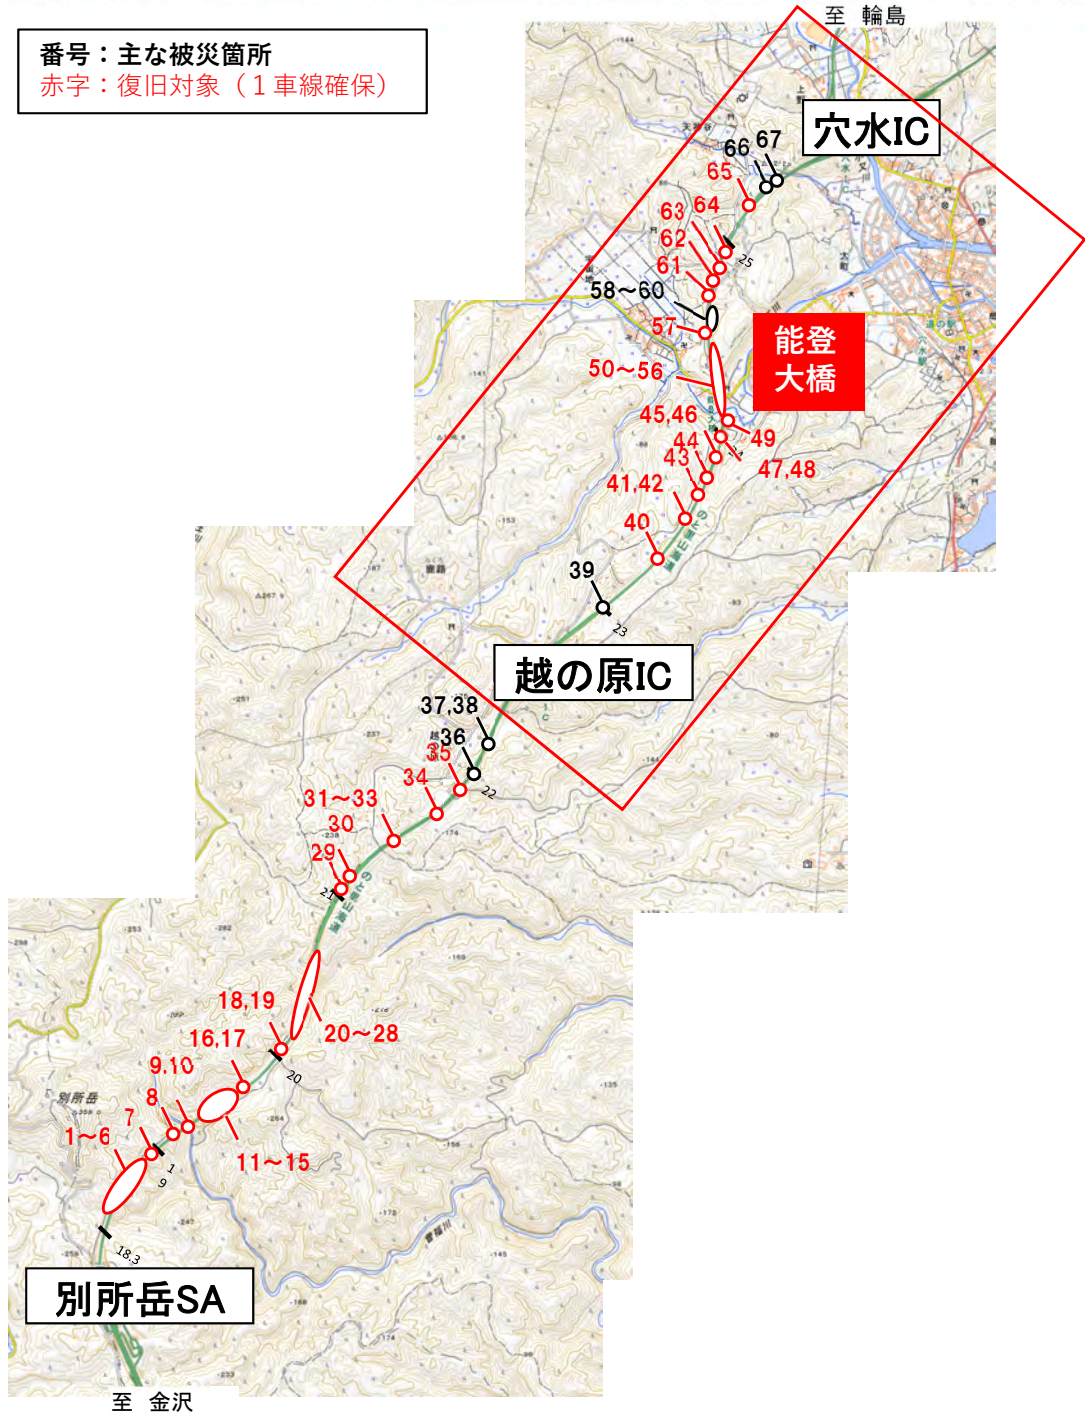

緊急復旧作業中（2車線確保）

能登大橋・A2橋台 落橋防止断面修復状況



能登大橋・A2橋台(上り線側)地覆部断面修復状況




令和6年能登半島地震 のと里山海道 緊急復旧の状況

4月30日現在

穴水IC～越の原IC（担当会社 鹿島建設(株) 前田建設工業(株) 三井住友建設(株)）

番号：主な被災箇所
赤字：復旧対象（1車線確保）

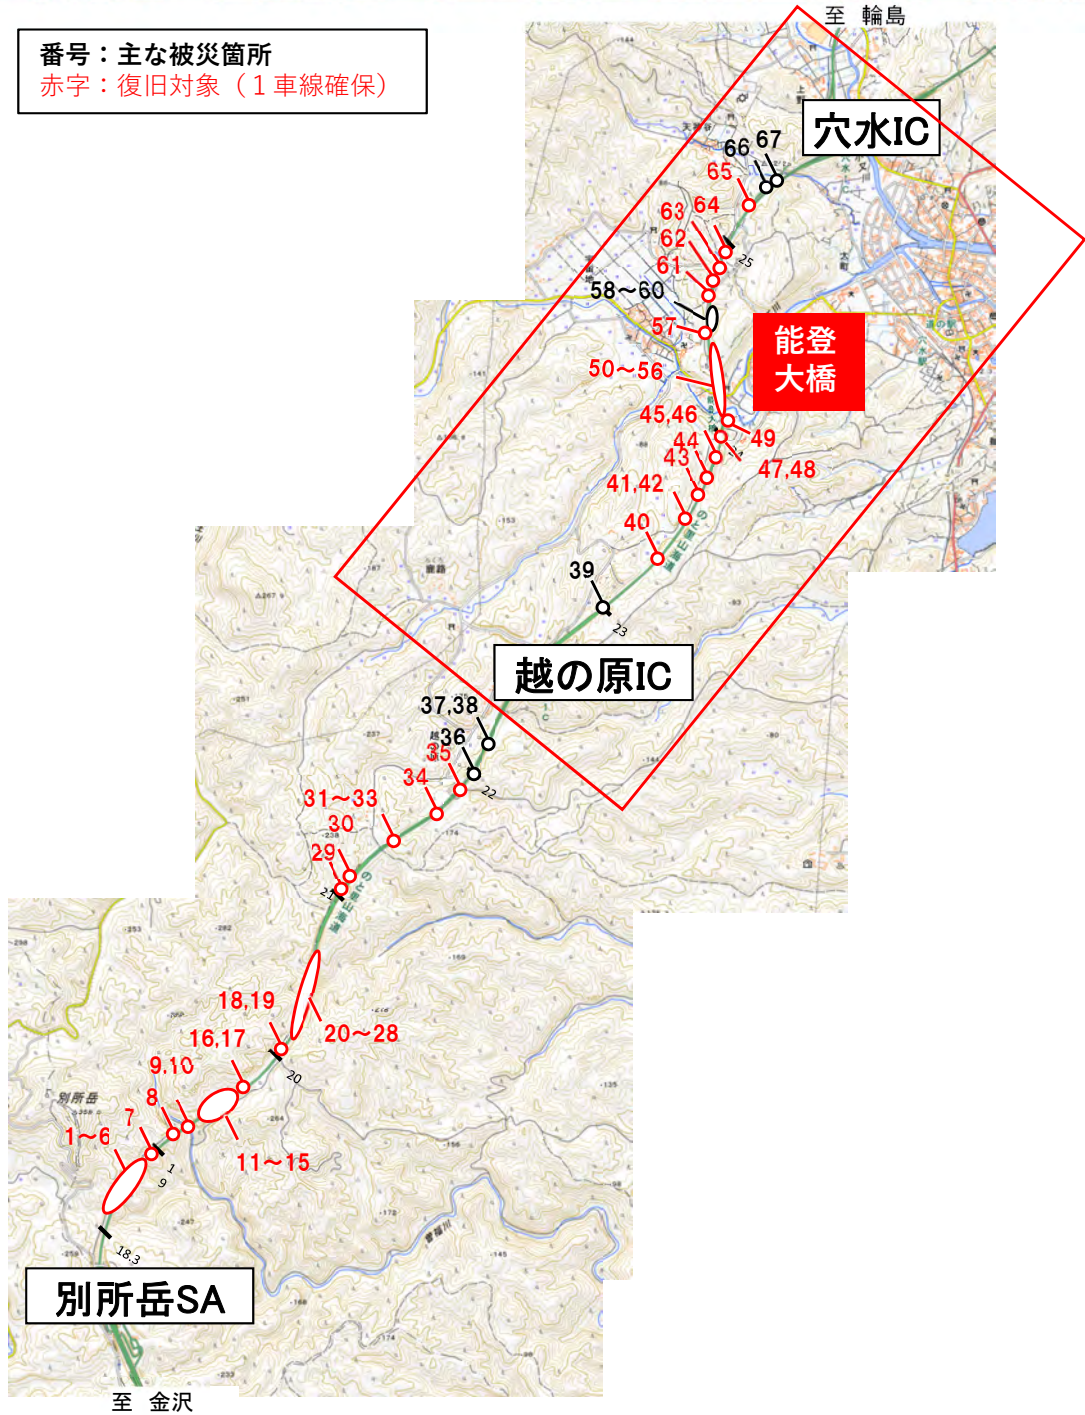

緊急復旧作業中（2車線確保）


能登大橋・PA1橋台 T桁断面修復状況



能登大橋・PA1橋台中央ヒンジ部断面修復状況



番号：主な被災箇所
赤字：復旧対象（1車線確保）

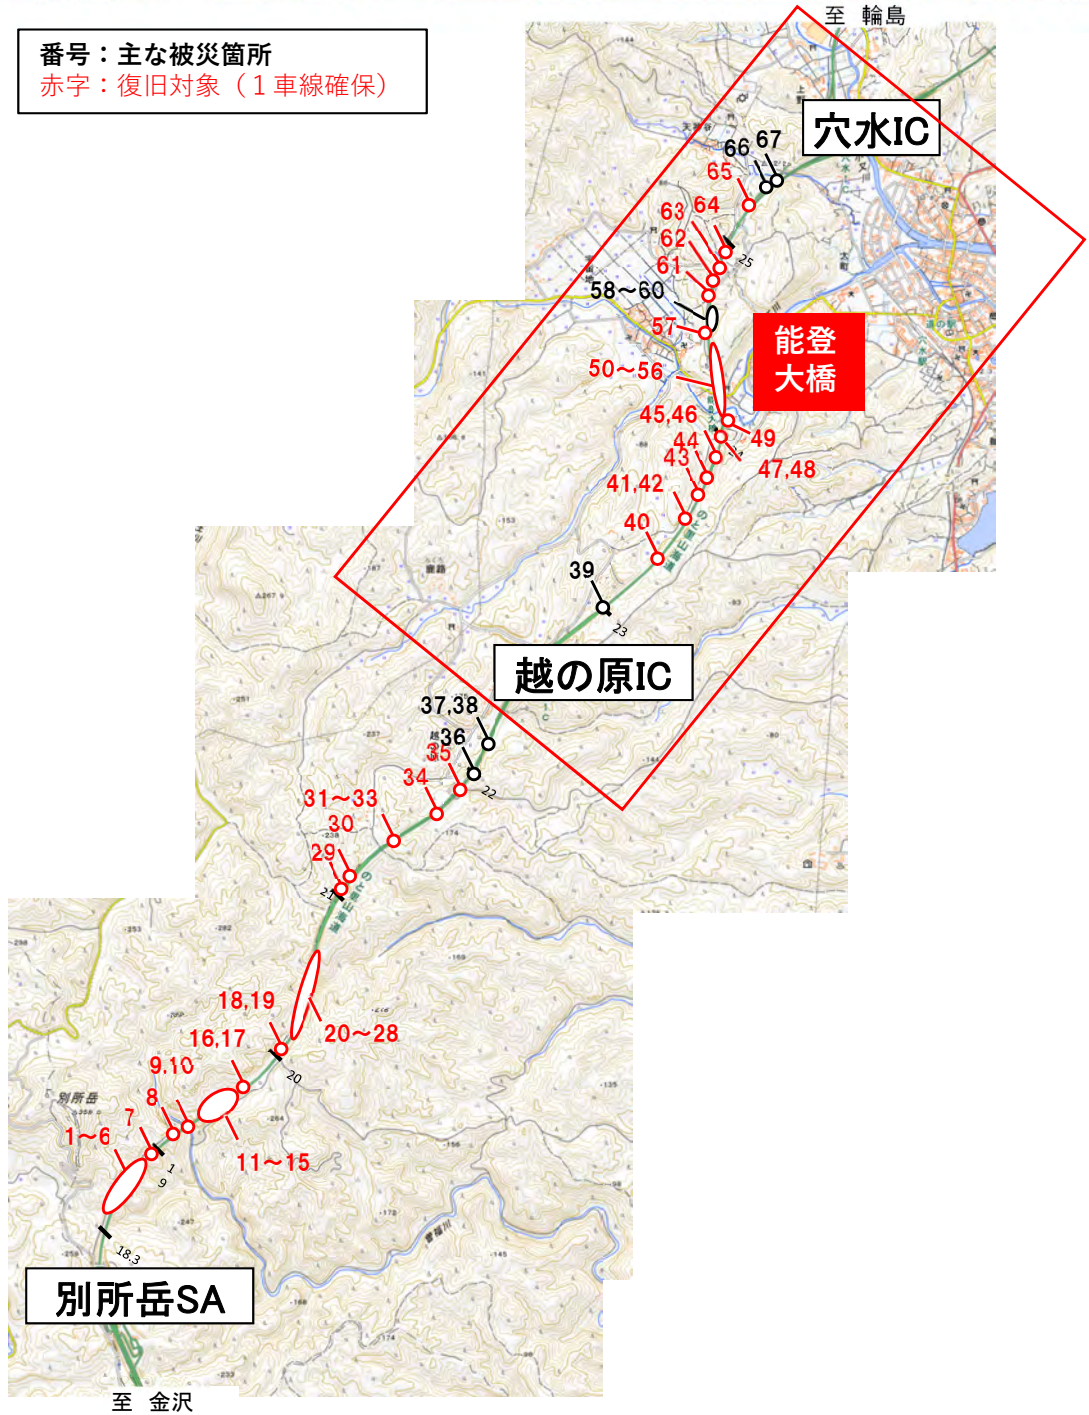


緊急復旧作業中（2車線確保）

能登大橋・PA2橋台 排水管取替え状況



能登大橋・PA2橋台 排水管取替え状況

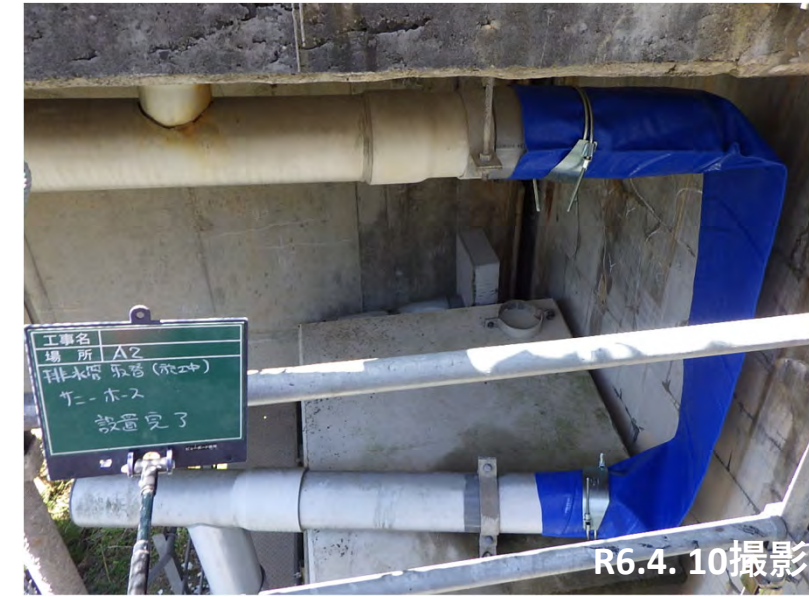


令和6年能登半島地震 のと里山海道 緊急復旧の状況

4月8日現在

穴水IC～越の原IC（担当会社 鹿島建設(株) 前田建設工業(株) 三井住友建設(株)）

番号：主な被災箇所

赤字：復旧対象（1車線確保）

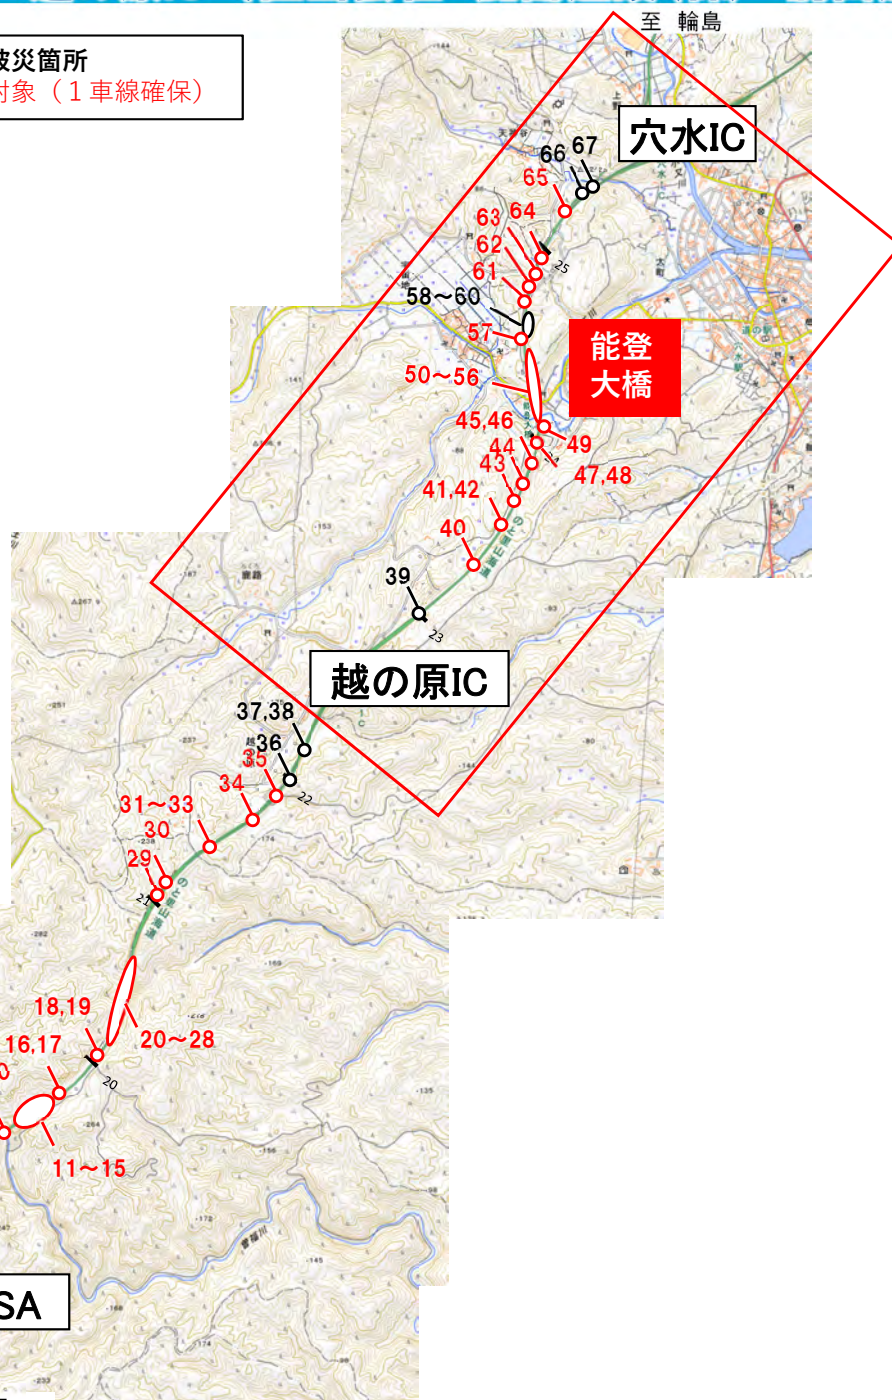


緊急復旧作業中（2車線確保）

能登大橋・PA1橋台 鉄筋・コンクリート撤去状況



能登大橋・PA1橋台 鉄筋・コンクリート撤去状況



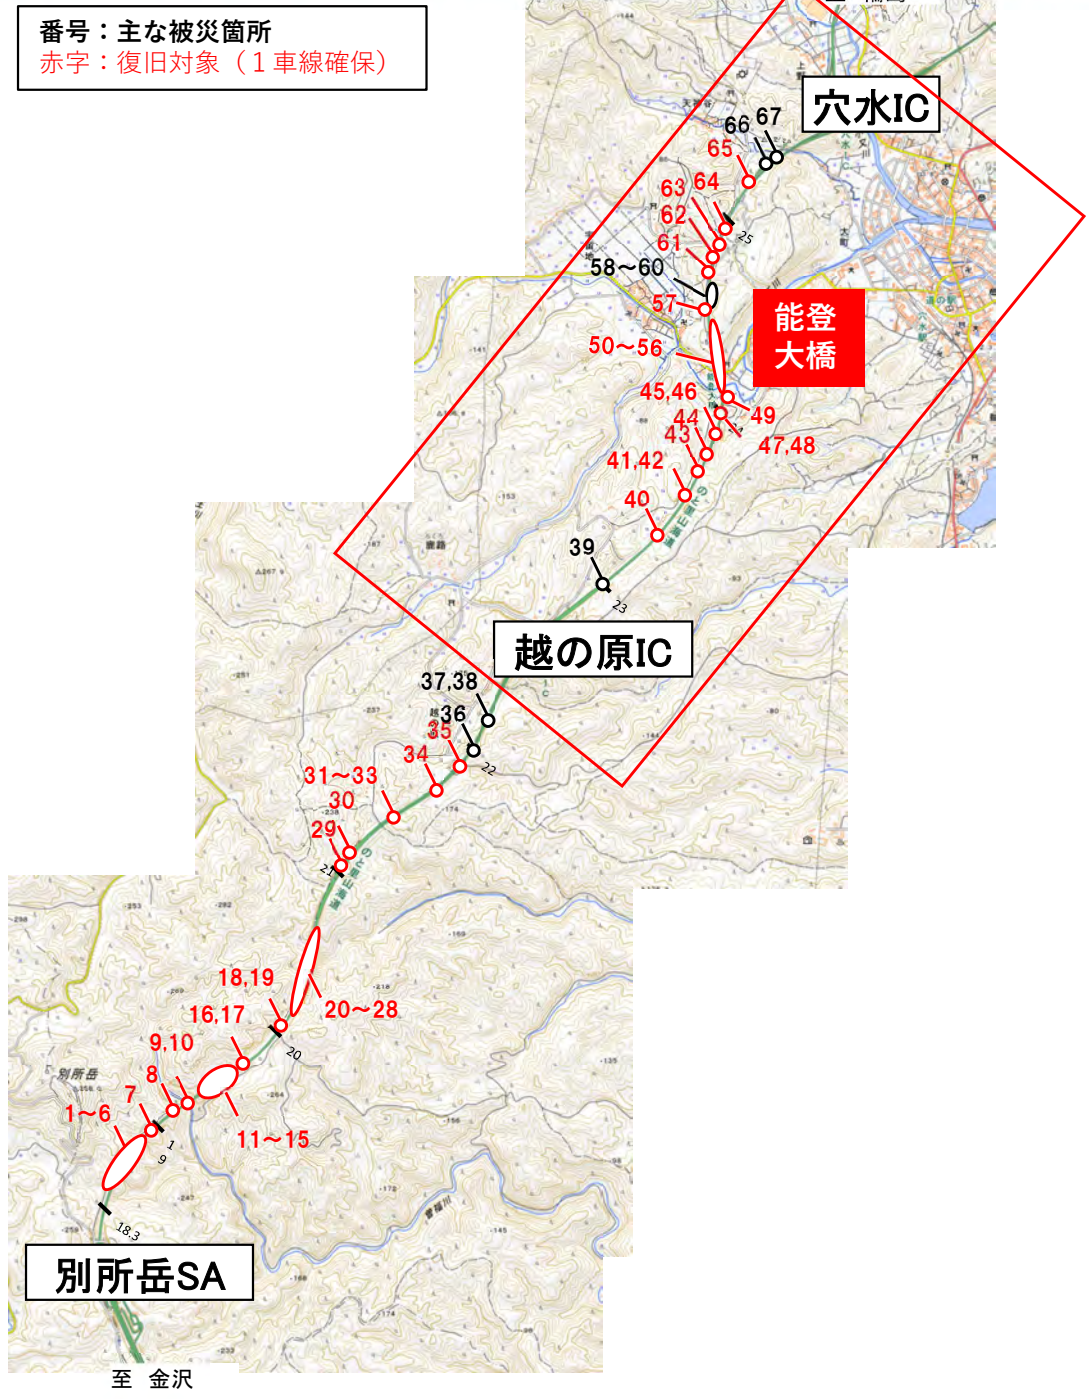

緊急復旧作業中（2車線確保）

能登大橋 A1橋台前面 点検用足場組立状況



R6.3. 19撮影

能登大橋 箱桁出入り口手掛け設置状況




R6.3. 20撮影

令和6年能登半島地震 のと里山海道 緊急復旧の状況

穴水IC～越の原IC（担当会社 鹿島建設(株) 前田建設工業(株) 三井住友建設(株)）

番号：主な被災箇所
赤字：復旧対象（1車線確保）

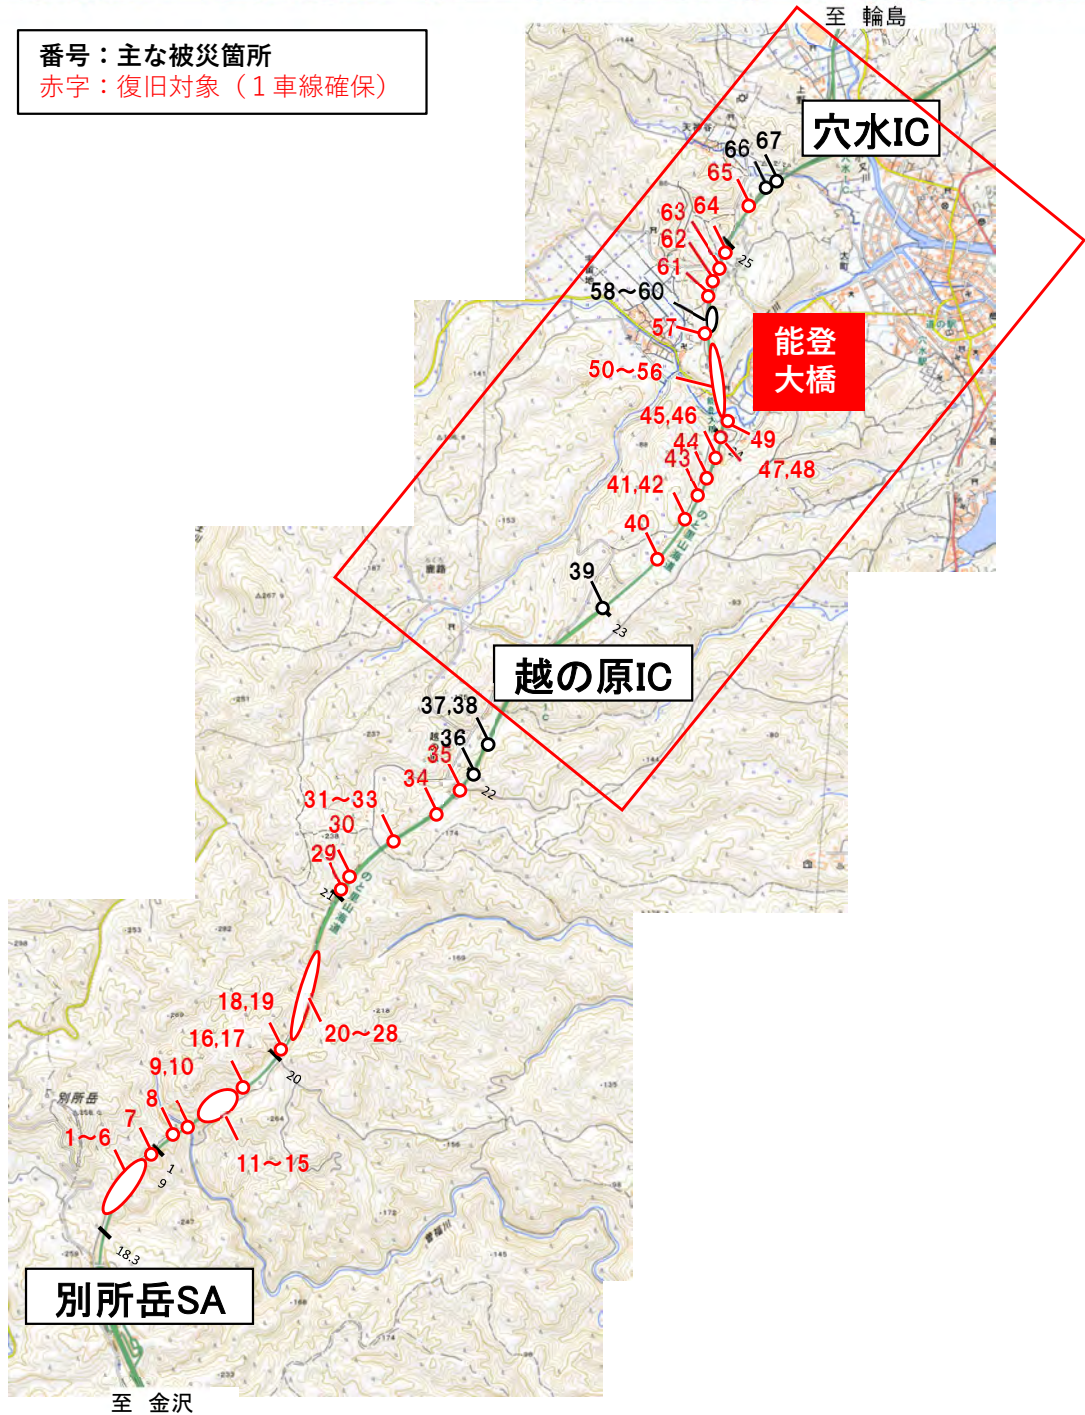

緊急復旧完了（1車線確保）
令和6年3月15日～通行止め解除（一方通行）


22. 50km付近 1車線復旧完了開放後状況



令和6年能登半島地震 のと里山海道 緊急復旧の状況

穴水IC～越の原IC（担当会社 鹿島建設(株) 前田建設工業(株) 三井住友建設(株)）

番号：主な被災箇所
赤字：復旧対象（1車線確保）

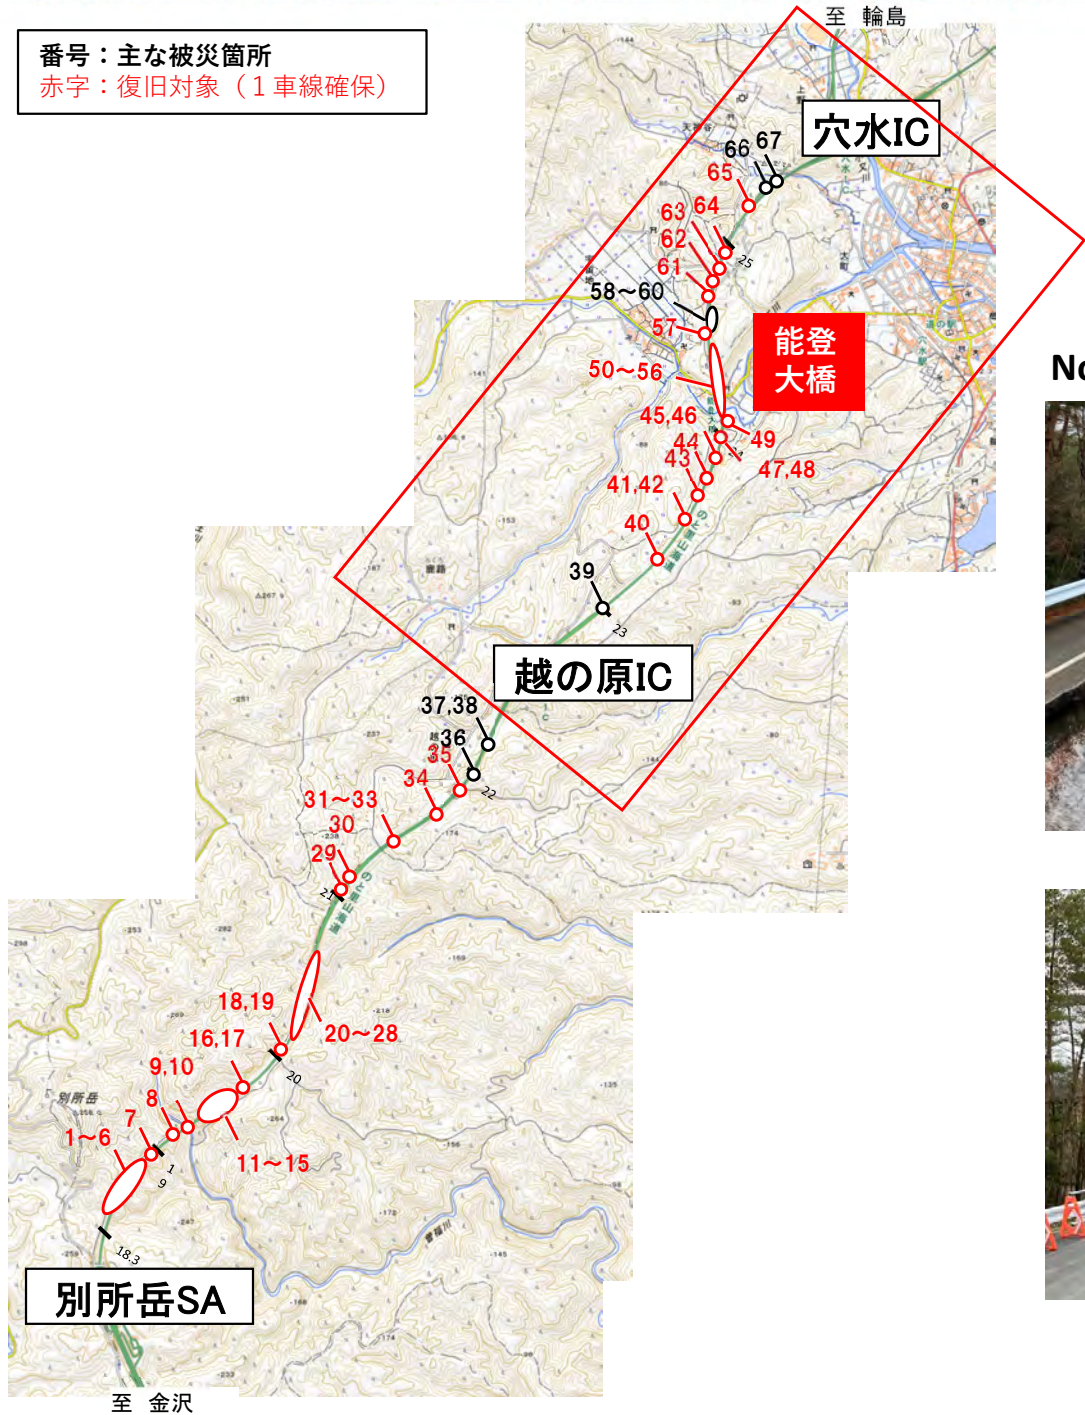

緊急復旧完了（1車線確保）
令和6年3月15日～通行止め解除（一方通行）

No45～50付近 1車線復旧完了






令和6年能登半島地震 のと里山海道 緊急復旧の状況

3月13日現在

穴水IC～越の原IC（担当会社 鹿島建設(株) 前田建設工業(株) 三井住友建設(株)）

番号：主な被災箇所
赤字：復旧対象（1車線確保）

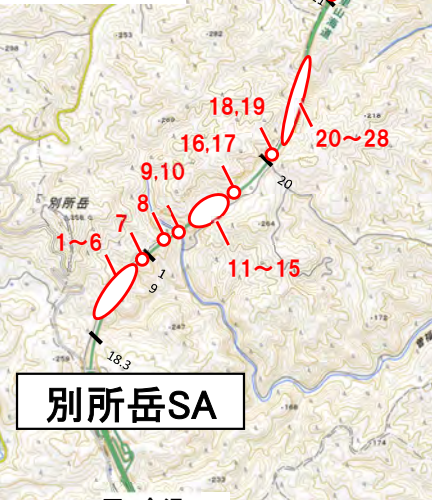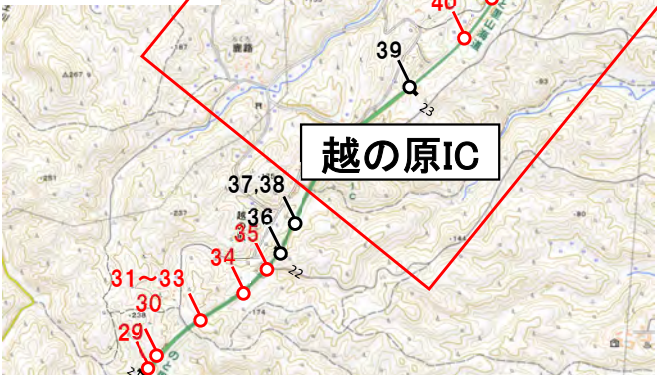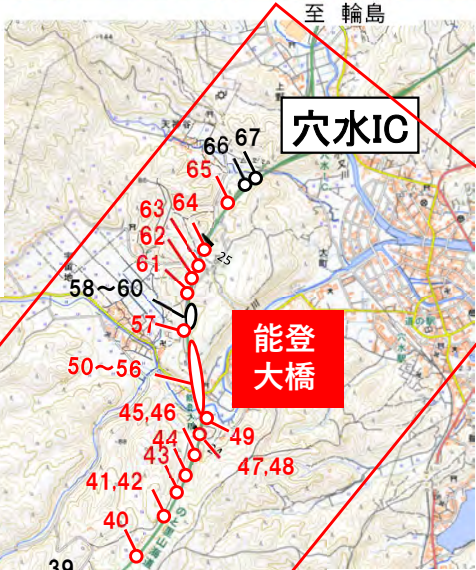

緊急復旧作業中（1車線確保）
26箇所完了（舗装以外）／29箇所

No. 40 舗装施工状況

工事件名	令和6年能登半島地震 能登自動車道等道路復旧工事その4
工事場所	23.40KP
施工状況	施工状況
穴水～越の原 舗装工事 加熱材施工状況(表層)	



R6.3. 12撮影

令和6年能登半島地震 のと里山海道 緊急復旧の状況

3月11日現在

穴水IC～越の原IC（担当会社 鹿島建設(株) 前田建設工業(株) 三井住友建設(株)）

番号：主な被災箇所
赤字：復旧対象（1車線確保）

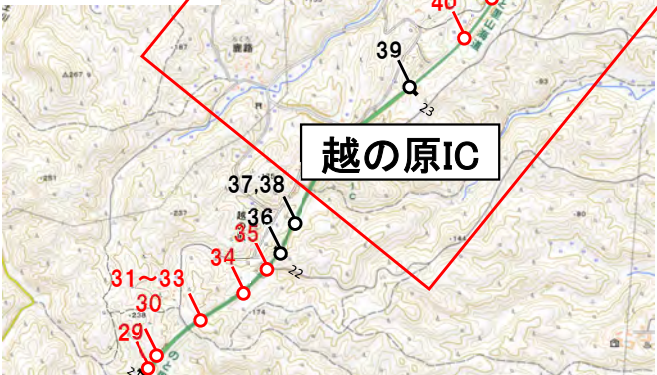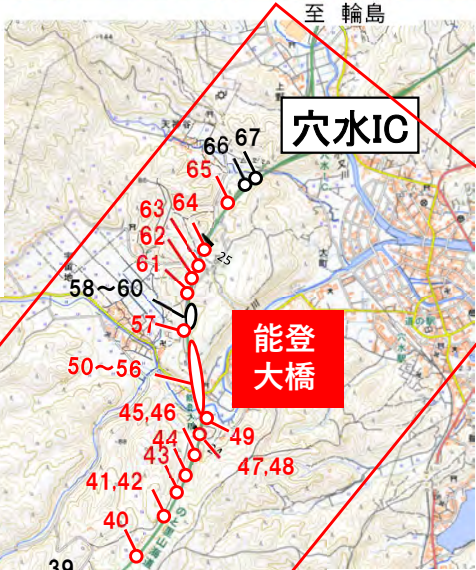

緊急復旧作業中（1車線確保）
26箇所完了（舗装以外）／29箇所

能登大橋 A1橋台足場組立状況



No. 45加熱合材施工状況




令和6年能登半島地震 のと里山海道 緊急復旧の状況

3月8日現在

穴水IC～越の原IC（担当会社 鹿島建設(株) 前田建設工業(株) 三井住友建設(株)）

番号：主な被災箇所
赤字：復旧対象（1車線確保）

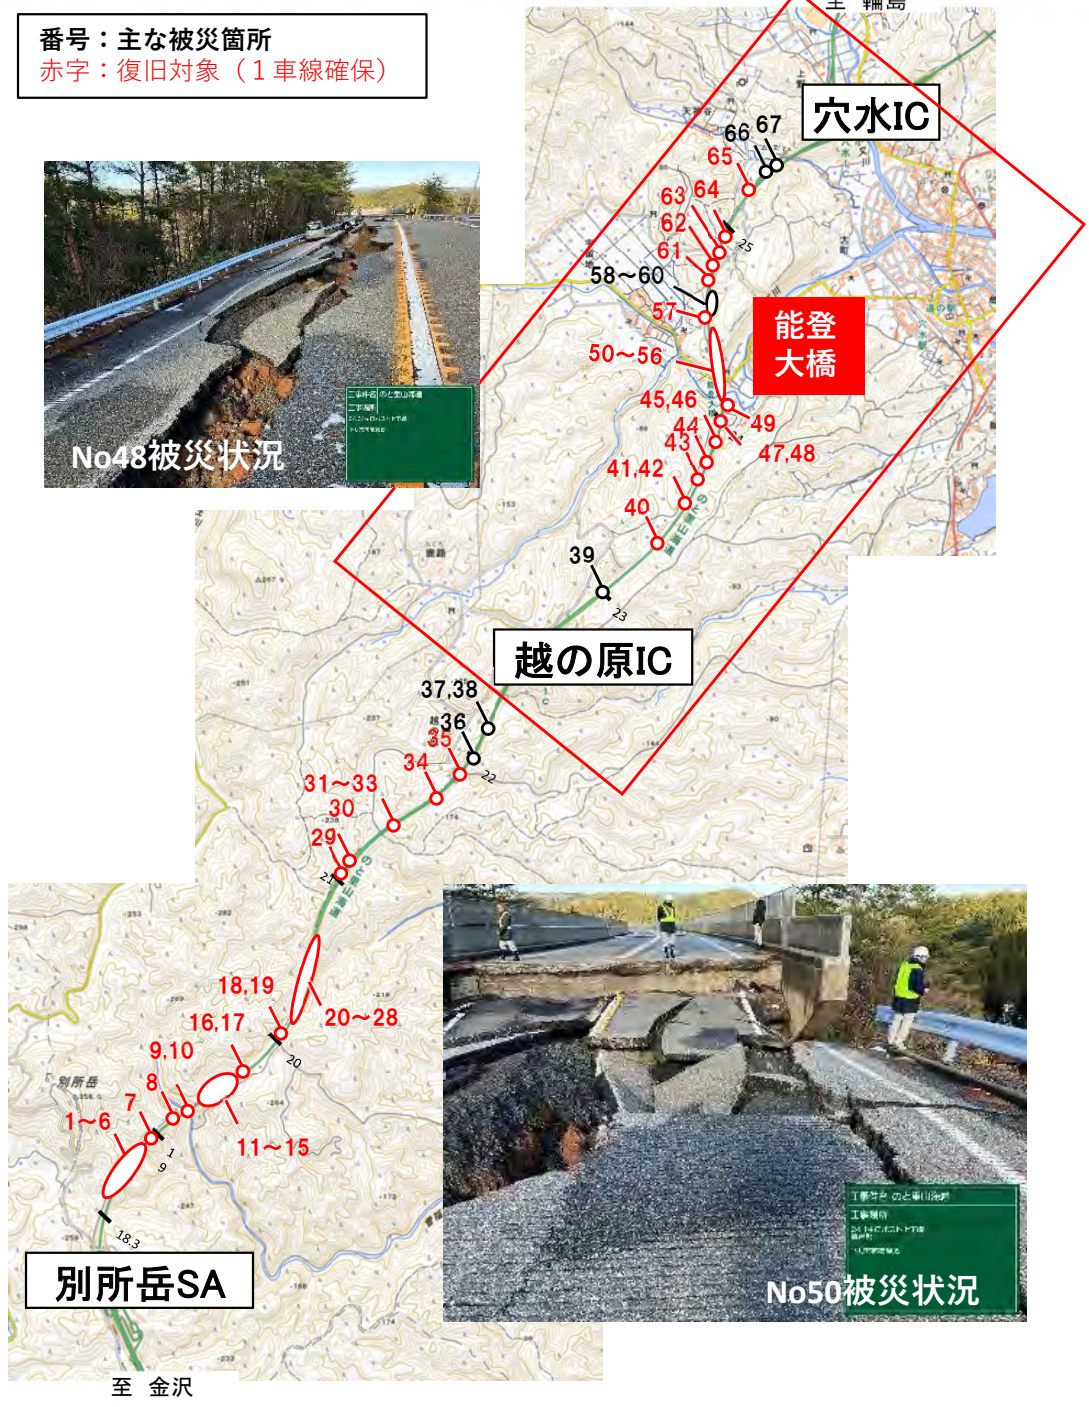

緊急復旧作業中（1車線確保）
25箇所完了（舗装以外）／29箇所

能登大橋 A1橋台鋼材H200設置状況



R6.3.6撮影

No. 45 舗装工乳剤散布施工状況





R6.3.7撮影

令和6年能登半島地震 のと里山海道 緊急復旧の状況
穴水IC～越の原IC（担当会社 鹿島建設(株) 前田建設工業(株)）

3月6日現在

番号：主な被災箇所
赤字：復旧対象（1車線確保）

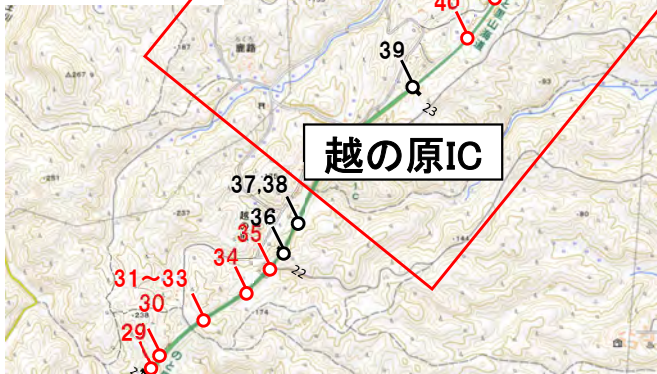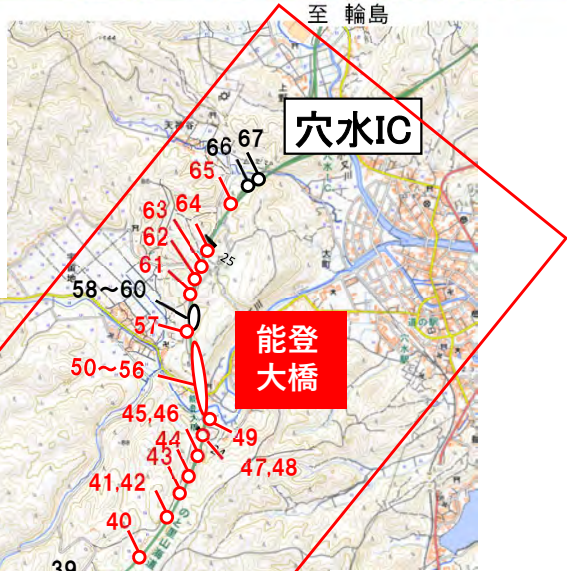

緊急復旧作業中（1車線確保）
23箇所完了（舗装以外）／29箇所

No. 55付近 舗装切削状況





No. 45～50 砕石敷均し転圧状況



令和6年能登半島地震 のと里山海道 緊急復旧の状況
穴水IC～越の原IC（担当会社 鹿島建設(株) 前田建設工業(株)）

3月4日現在

番号：主な被災箇所
赤字：復旧対象（1車線確保）

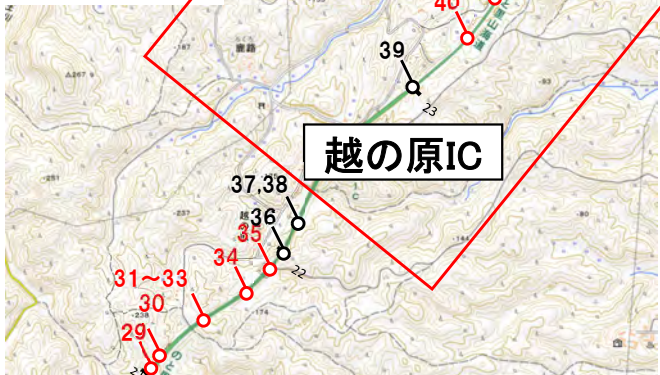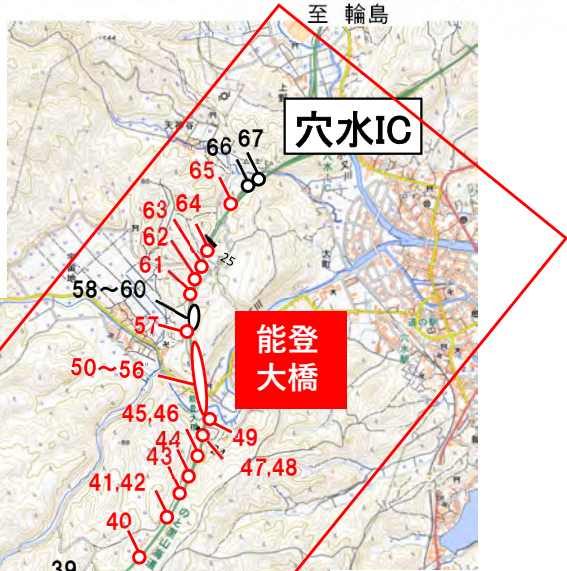

緊急復旧作業中（1車線確保）
23箇所完了（舗装以外）／29箇所

No. 65付近 隙間充填完了状況





No. 49付近 1車線啓開作業状況



令和6年能登半島地震 のと里山海道 緊急復旧の状況
穴水IC～越の原IC（担当会社 鹿島建設(株) 前田建設工業(株)）

3月1日現在

番号：主な被災箇所
赤字：復旧対象（1車線確保）

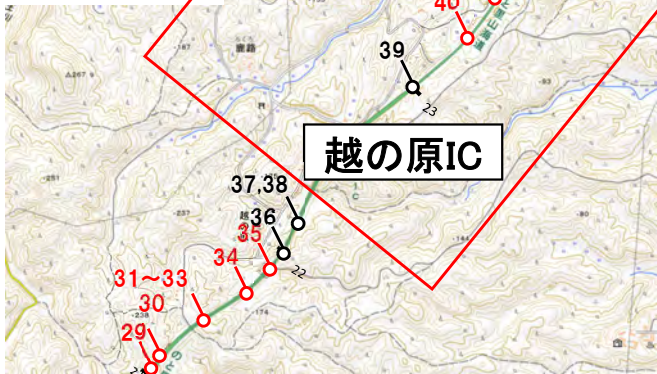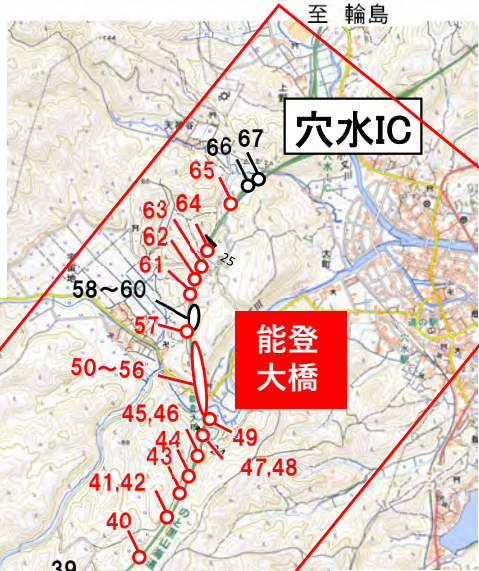

緊急復旧作業中（1車線確保）
23箇所完了（舗装以外）／29箇所

No. 61付近 表層工施工状況





No. 40～49付近 1車線啓開作業状況



番号：主な被災箇所
赤字：復旧対象（1車線確保）



No48被災状況

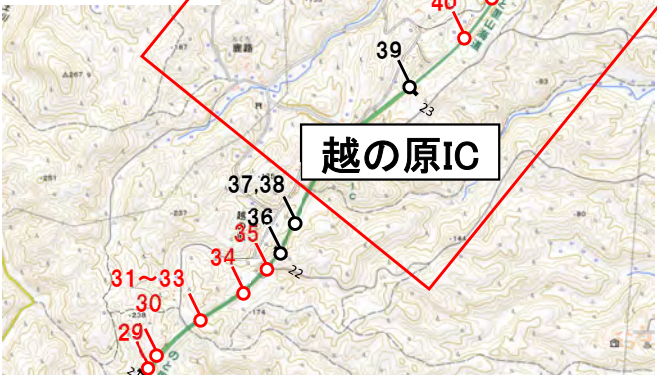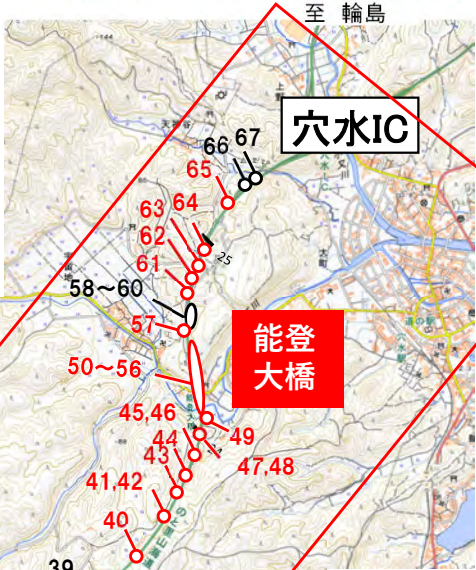

越の原IC



別所岳SA



No50被災状況

緊急復旧作業中（1車線確保）
23箇所完了（舗装以外）／29箇所

No. 49付近 発砲ウレタン盛土施工状況



R6.2.25撮影

工事名	令和6年能登半島地震
工種	のと里山海道管工工事
測点	24.07kp～能登大橋間
発砲ウレタン盛土 施工状況	
R6年2月25日 施工者 鹿島建設	



No. 56付近 砕石路盤不陸調整状況



R6.2.23撮影

工事名	令和6年能登半島地震
工種	管工工事その他IC
測点	24.53～24.60KP
砕石路盤不陸調整	

番号：主な被災箇所
赤字：復旧対象（1車線確保）

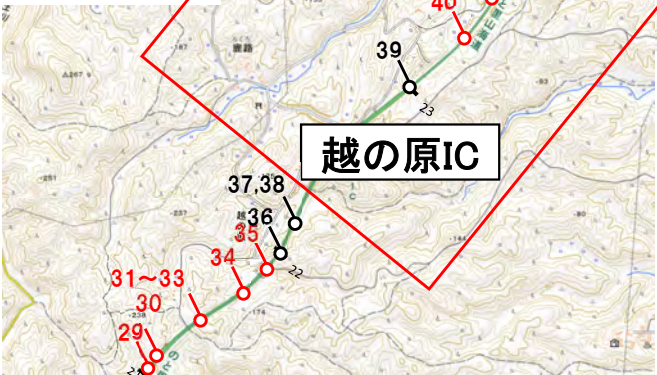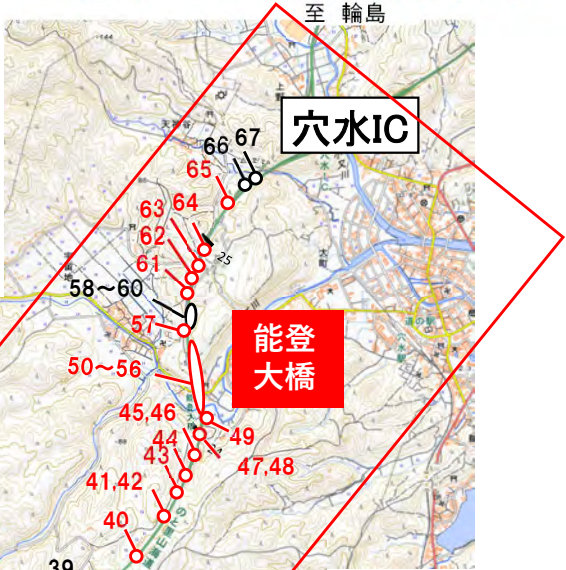

至 金沢



緊急復旧作業中（1車線確保）
23箇所完了（舗装以外）／29箇所

No. 50付近 足場設置状況





No. 46付近 路盤造成状況



令和6年能登半島地震 のと里山海道 緊急復旧の状況
穴水IC～越の原IC（担当会社 鹿島建設(株) 前田建設工業(株)）

2月15日現在

番号：主な被災箇所
赤字：復旧対象（1車線確保）

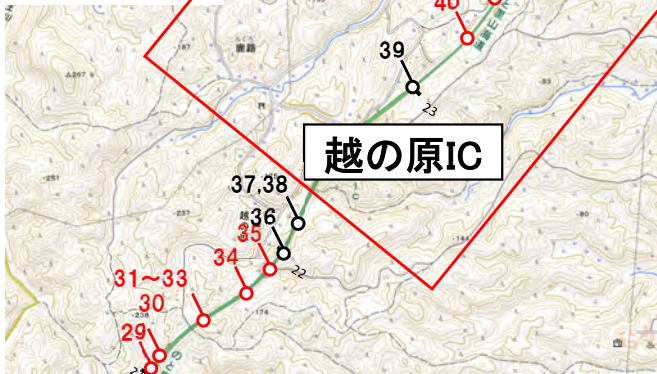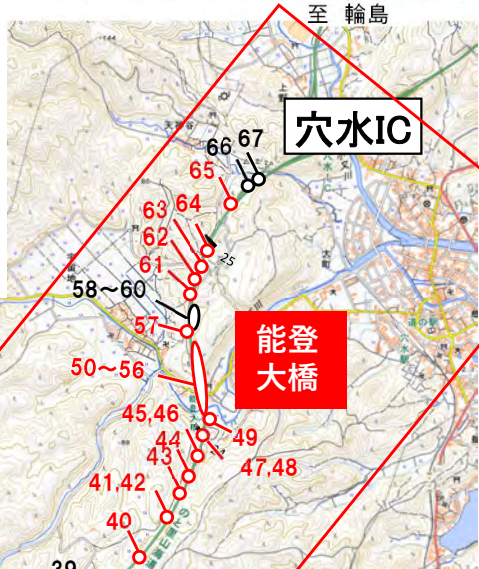

緊急復旧作業中（1車線確保）
23箇所完了（舗装以外）／29箇所

No. 47付近 土砂撤去状況



工事名	令和6年能登半島地震
工種	のと里山海道管理工事
箇所	24.0 k p 付近
掘削運搬状況	
R6年2月13日 施工者 鹿島建設	



No. 58付近 クラック補修状況



令和6年能登半島地震 のと里山海道 緊急復旧の状況
穴水IC～越の原IC（担当会社 鹿島建設(株) 前田建設工業(株)）

2月13日現在

番号：主な被災箇所
赤字：復旧対象（1車線確保）

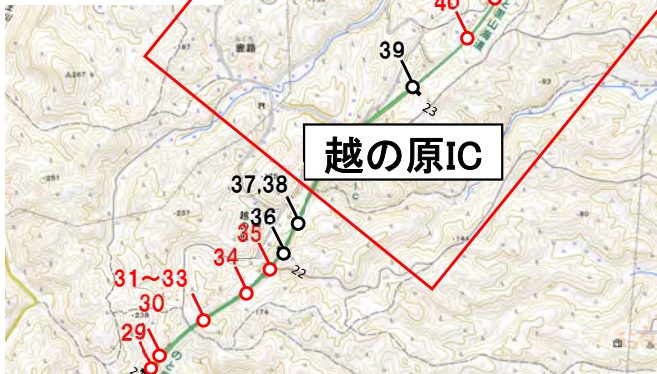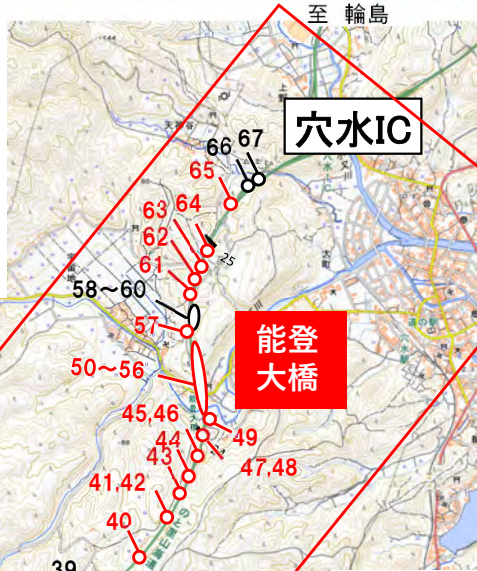

緊急復旧作業中（1車線確保）
23箇所完了（舗装以外）／29箇所



No. 49～52付近 碎石敷均状況



令和6年能登半島地震 のと里山海道 緊急復旧の状況
穴水IC～越の原IC（担当会社 鹿島建設(株) 前田建設工業(株)）

2月9日現在

番号：主な被災箇所
赤字：復旧対象（1車線確保）

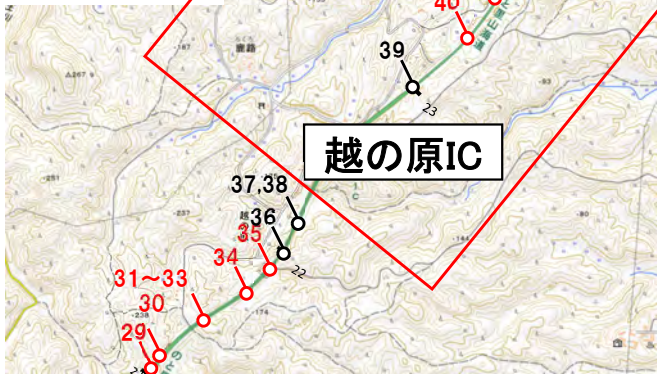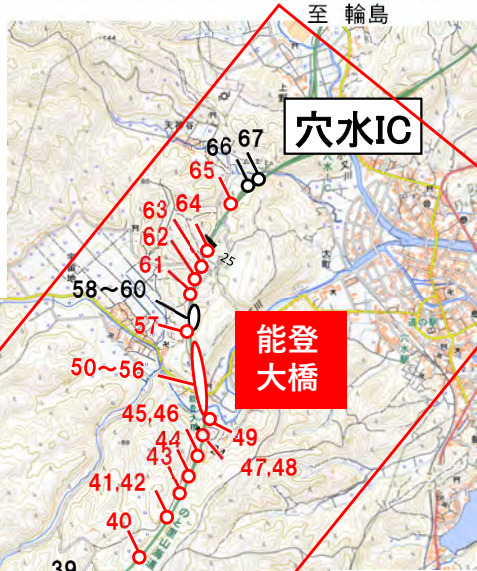

緊急復旧作業中（1車線確保）
23箇所完了（舗装以外）／29箇所

No. 47～50付近 走路整備状況




工事名	令和6年能登半島地震
工種	のと里山海道復旧工事
測点	24.0 kp付近
走路設備状況	
R6年2月8日 施工者 鹿島建設	

令和6年能登半島地震 のと里山海道 緊急復旧の状況

穴水IC～越の原IC（担当会社 鹿島建設(株) 前田建設工業(株)）

2月7日現在

番号：主な被災箇所
赤字：復旧対象（1車線確保）

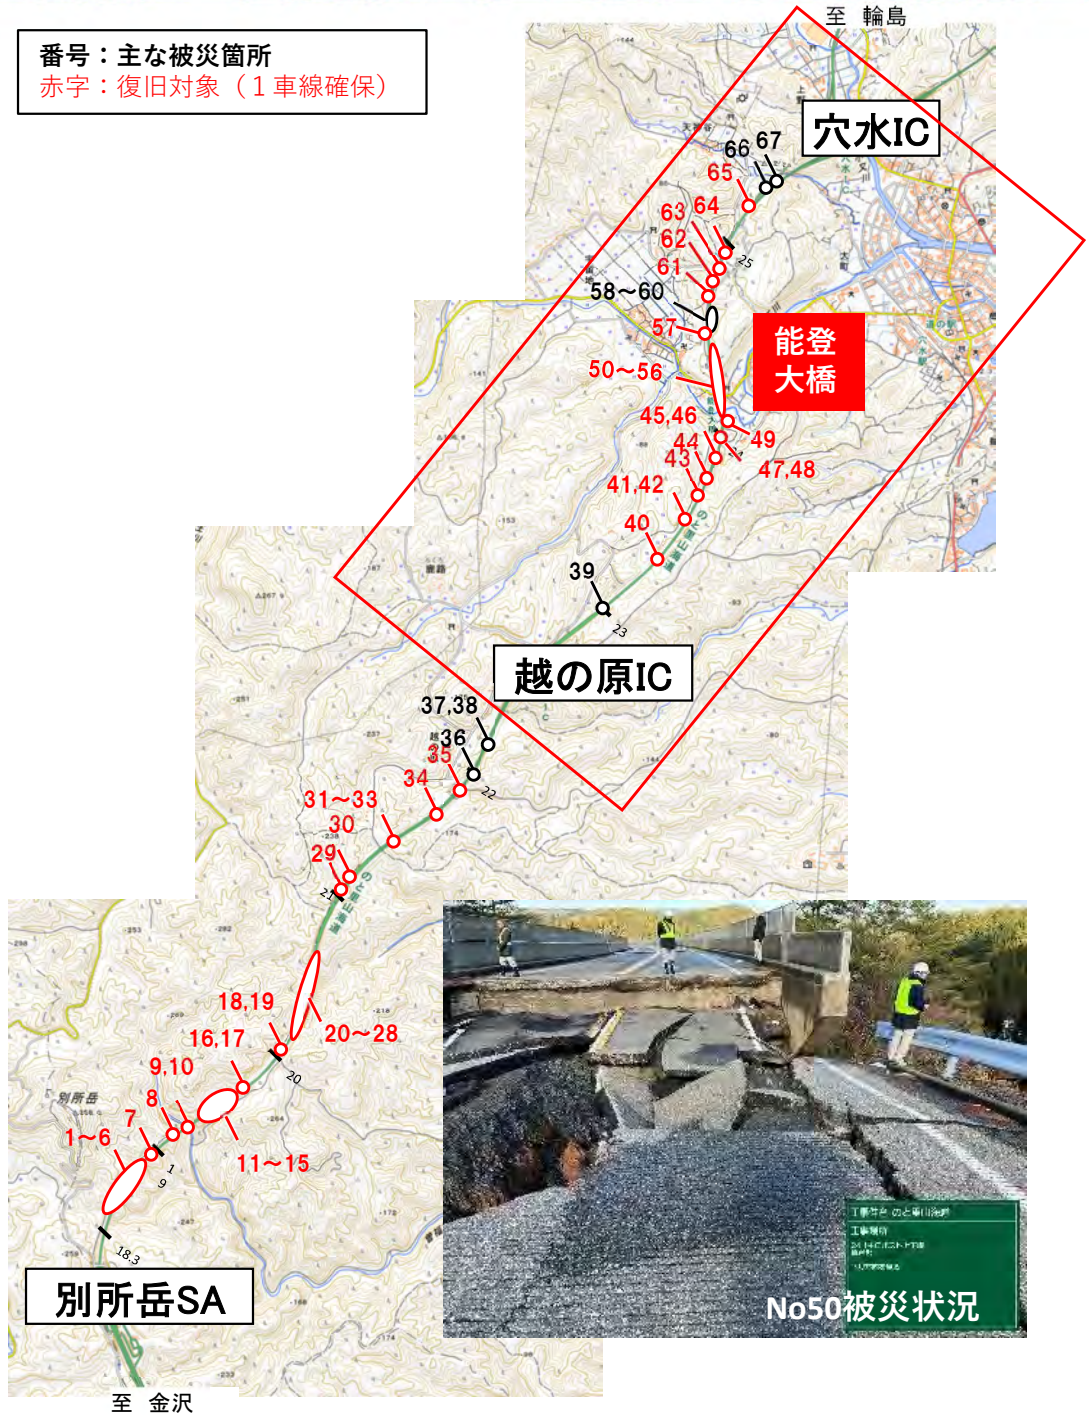

緊急復旧作業中（1車線確保）
23箇所完了（舗装以外）／29箇所


No. 49～50付近 掘削状況



令和6年能登半島地震 のと里山海道 緊急復旧の状況
穴水IC～越の原IC（担当会社 鹿島建設(株) 前田建設工業(株)）

2月5日現在

番号：主な被災箇所
赤字：復旧対象（1車線確保）

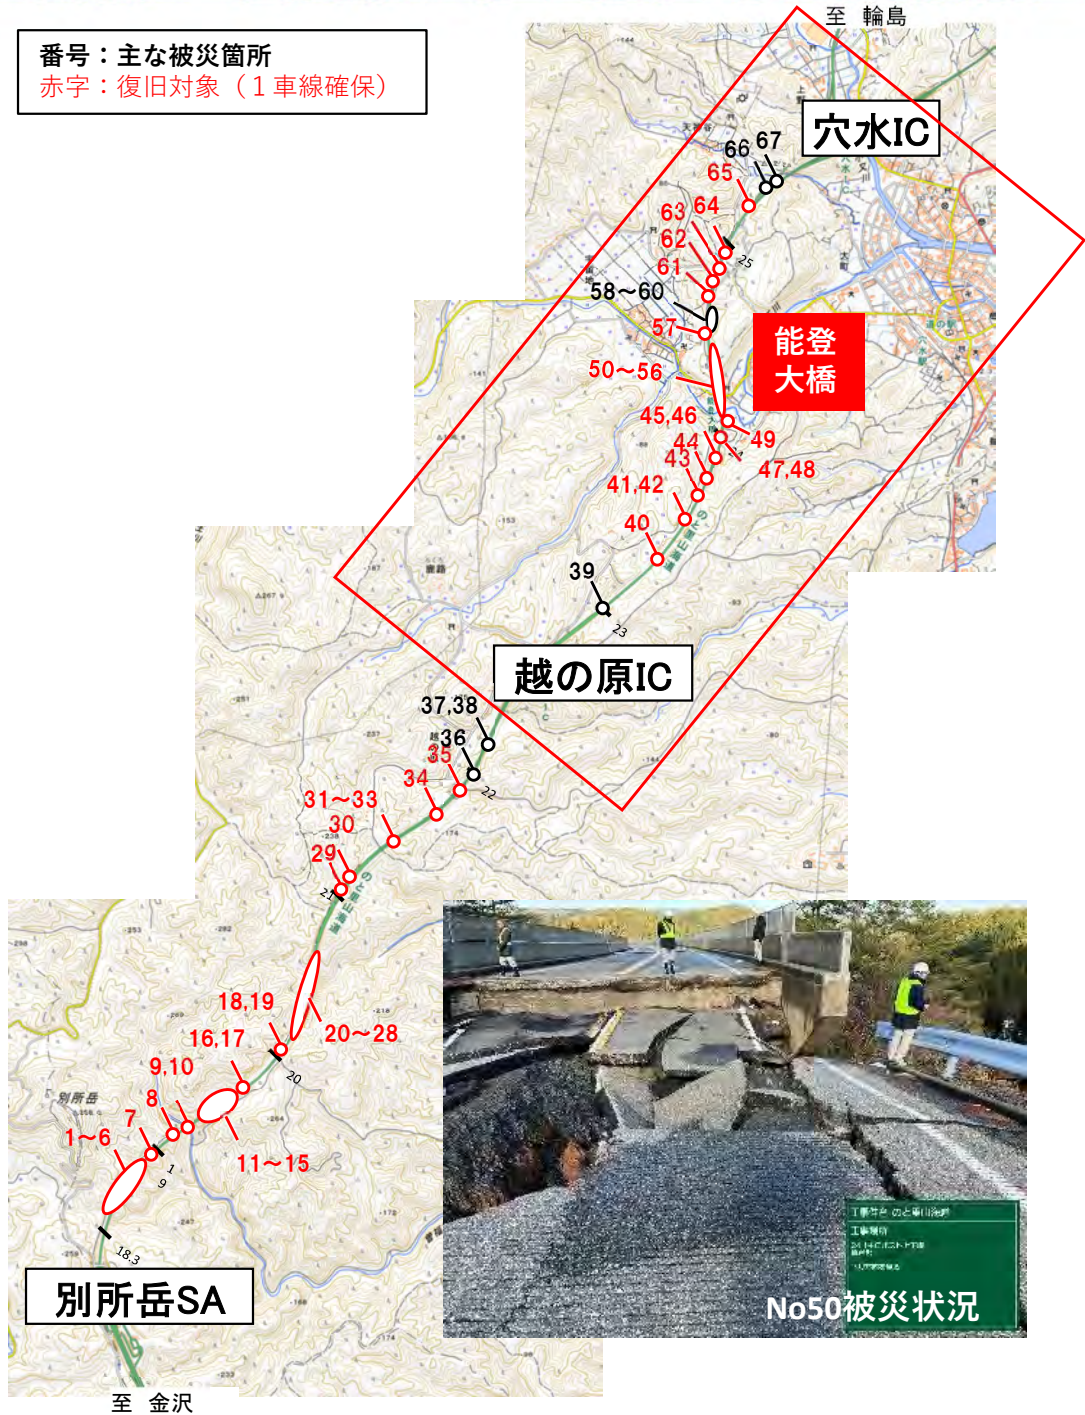

緊急復旧作業中（1車線確保）
23箇所完了（舗装以外）／29箇所

No. 50 橋台背面掘削状況





R6.2.撮影



令和6年能登半島地震 のと里山海道 緊急復旧の状況
穴水IC～越の原IC（担当会社 鹿島建設(株) 前田建設工業(株)）

2月1日現在

番号：主な被災箇所
赤字：復旧対象（1車線確保）

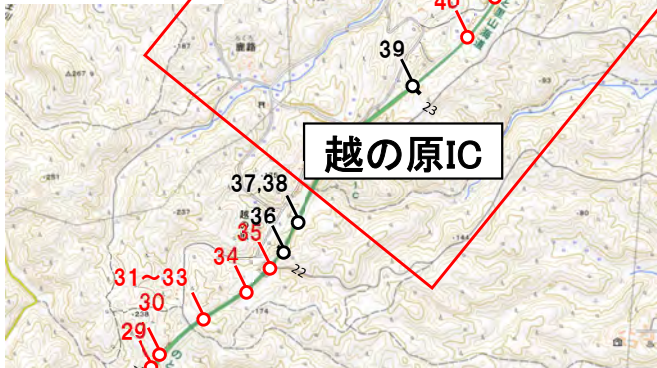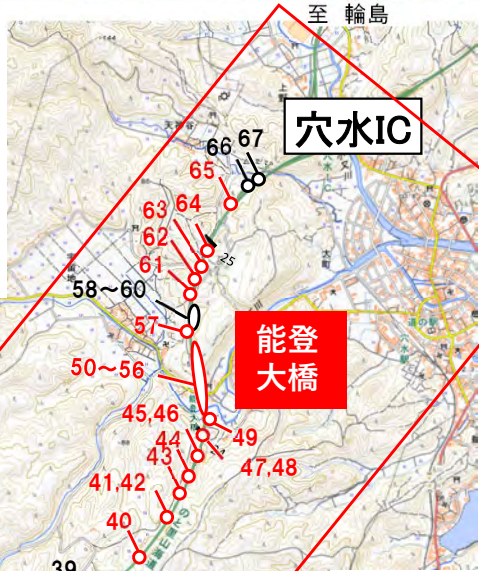

緊急復旧作業中（1車線確保）
23箇所完了（舗装以外）／29箇所

No.62路床整正状況




令和6年能登半島地震 のと里山海道 緊急復旧の状況

穴水IC～越の原IC（担当会社 鹿島建設(株) 前田建設工業(株)）

1月31日現在

番号：主な被災箇所
赤字：復旧対象（1車線確保）

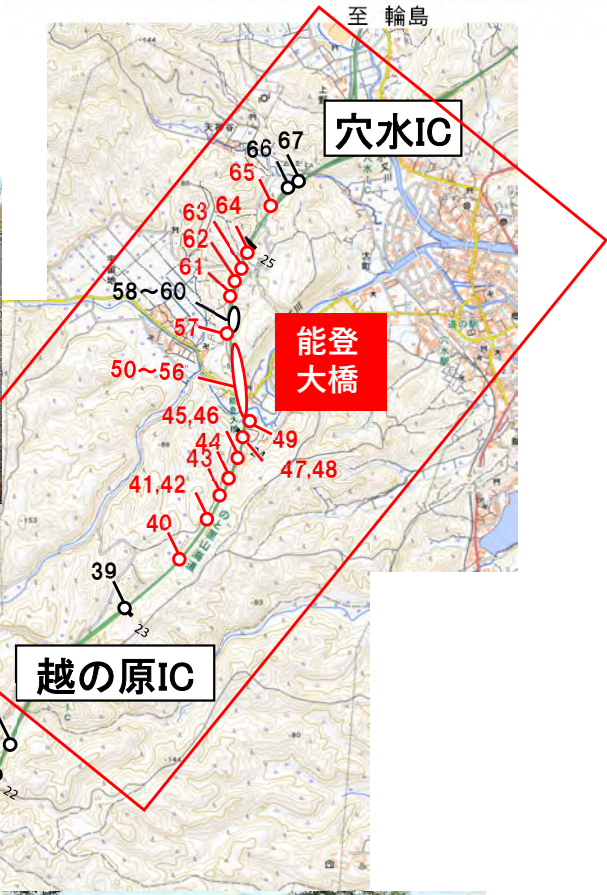

緊急復旧作業中（1車線確保）
23箇所完了（舗装以外）／29箇所

No.40路盤造成状況





令和6年能登半島地震 のと里山海道 緊急復旧の状況

穴水IC～越の原IC（担当会社 鹿島建設(株) 前田建設工業(株)）

1月30日現在

番号：主な被災箇所
赤字：復旧対象（1車線確保）

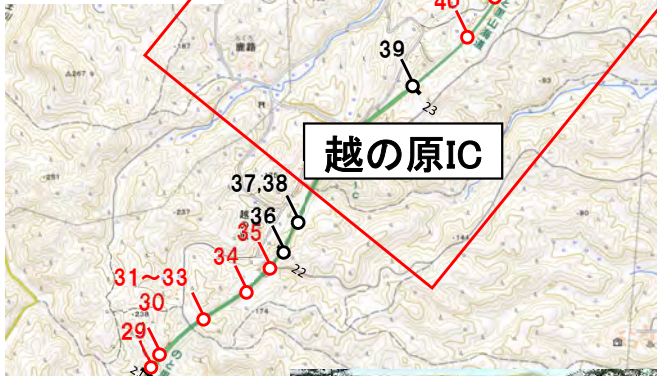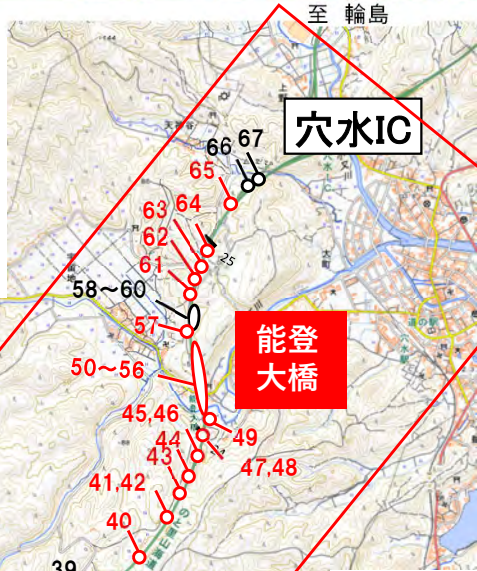

緊急復旧作業中（1車線確保）
23箇所完了（舗装以外）／29箇所



No.48詳細調査状況



令和6年能登半島地震 のと里山海道 緊急復旧の状況
穴水IC～越の原IC（担当会社 鹿島建設(株) 前田建設工業(株)）

1月29日現在

番号：主な被災箇所
赤字：復旧対象（1車線確保）

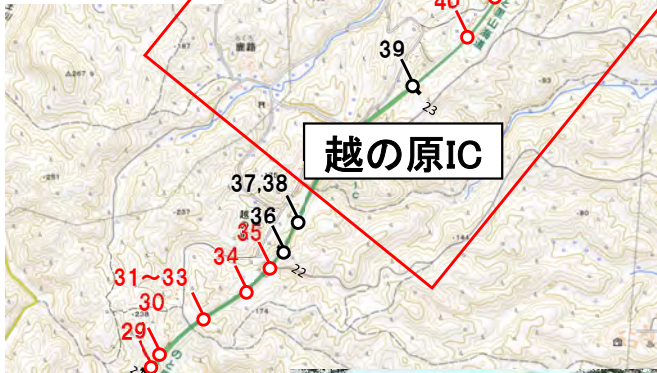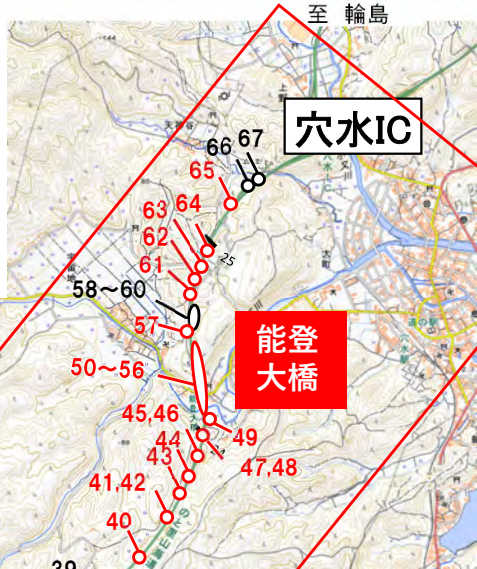

緊急復旧作業中（1車線確保）
23箇所完了（舗装以外）／29箇所


No.48～50詳細調査・残土処理状況



令和6年能登半島地震 のと里山海道 緊急復旧の状況
穴水IC～越の原IC（担当会社 鹿島建設(株) 前田建設工業(株)）

1月28日現在

番号：主な被災箇所
赤字：復旧対象（1車線確保）

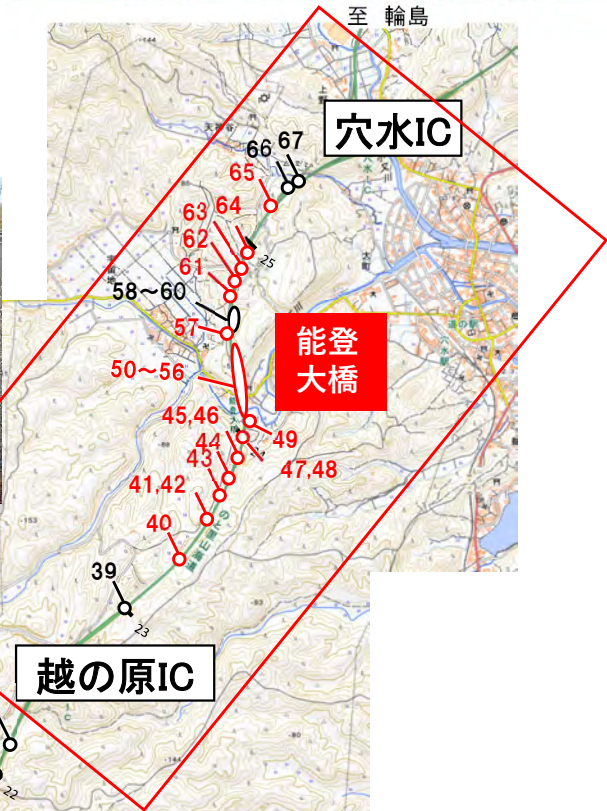

緊急復旧作業中（1車線確保）
23箇所完了（舗装以外）／29箇所

No.48測量状況

