


令和6年能登半島地震 のと里山海道 緊急復旧の状況

6月3日現在

穴水IC～越の原IC（担当会社 鹿島建設(株) 前田建設工業(株) 三井住友建設(株)）

番号：主な被災箇所
赤字：復旧対象（1車線確保）

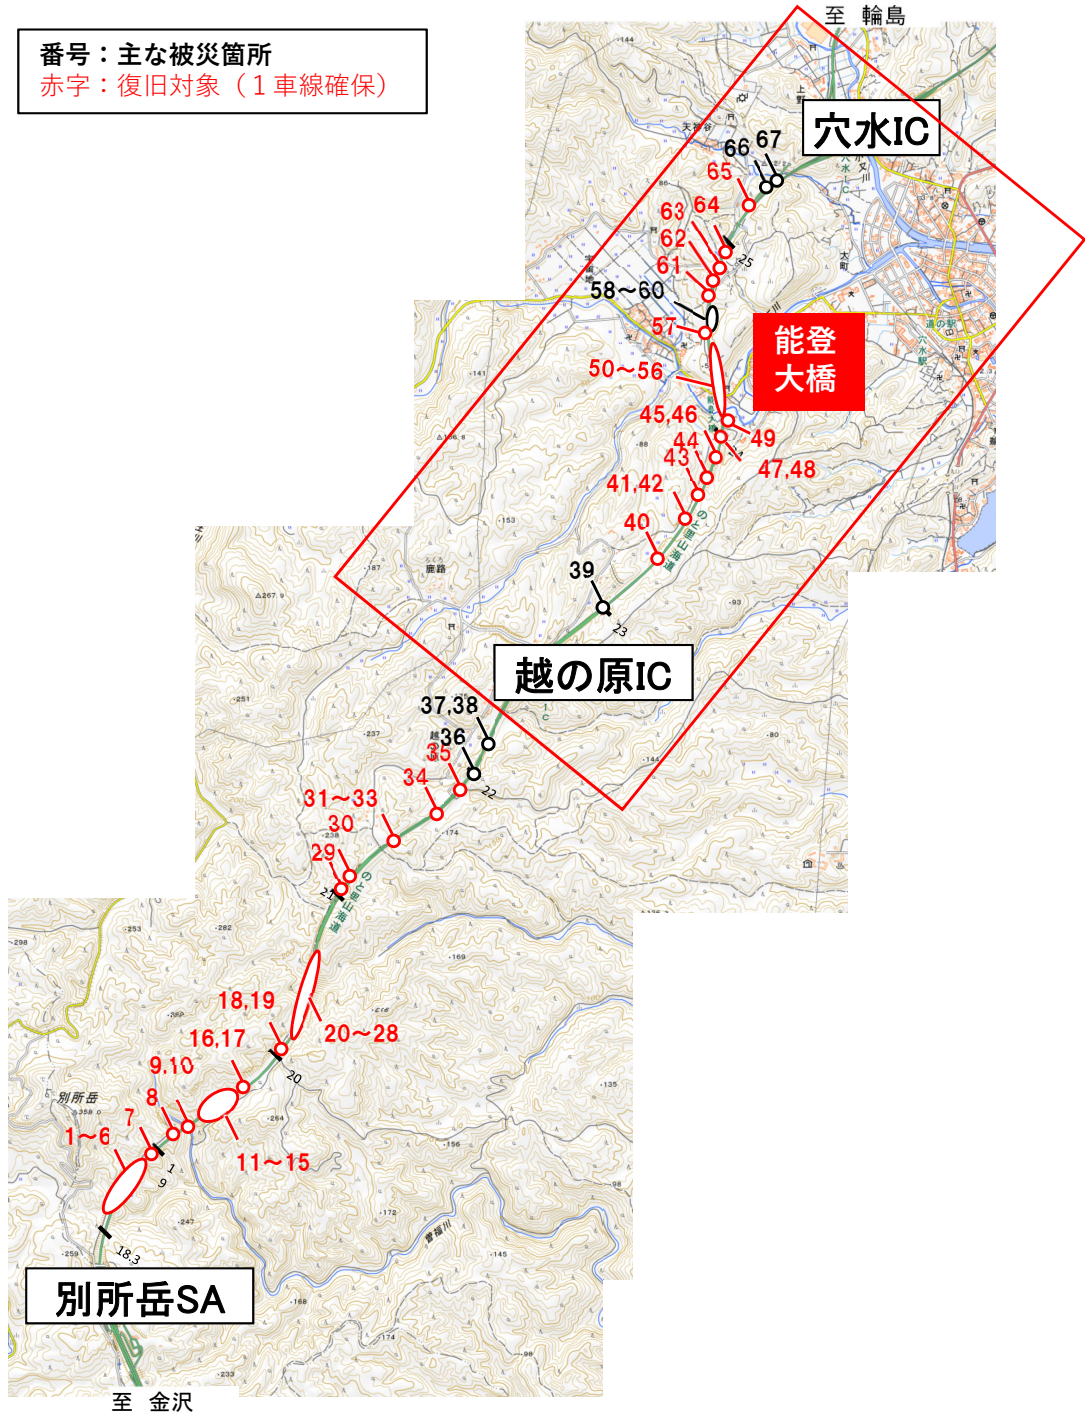

緊急復旧作業中（2車線確保）

能登大橋・A2橋台 落橋防止断面修復状況




能登大橋・A2橋台 落橋防止断面修復状況




令和6年能登半島地震 のと里山海道 緊急復旧の状況

5月27日現在


穴水IC～越の原IC（担当会社 鹿島建設(株) 前田建設工業(株) 三井住友建設(株)）

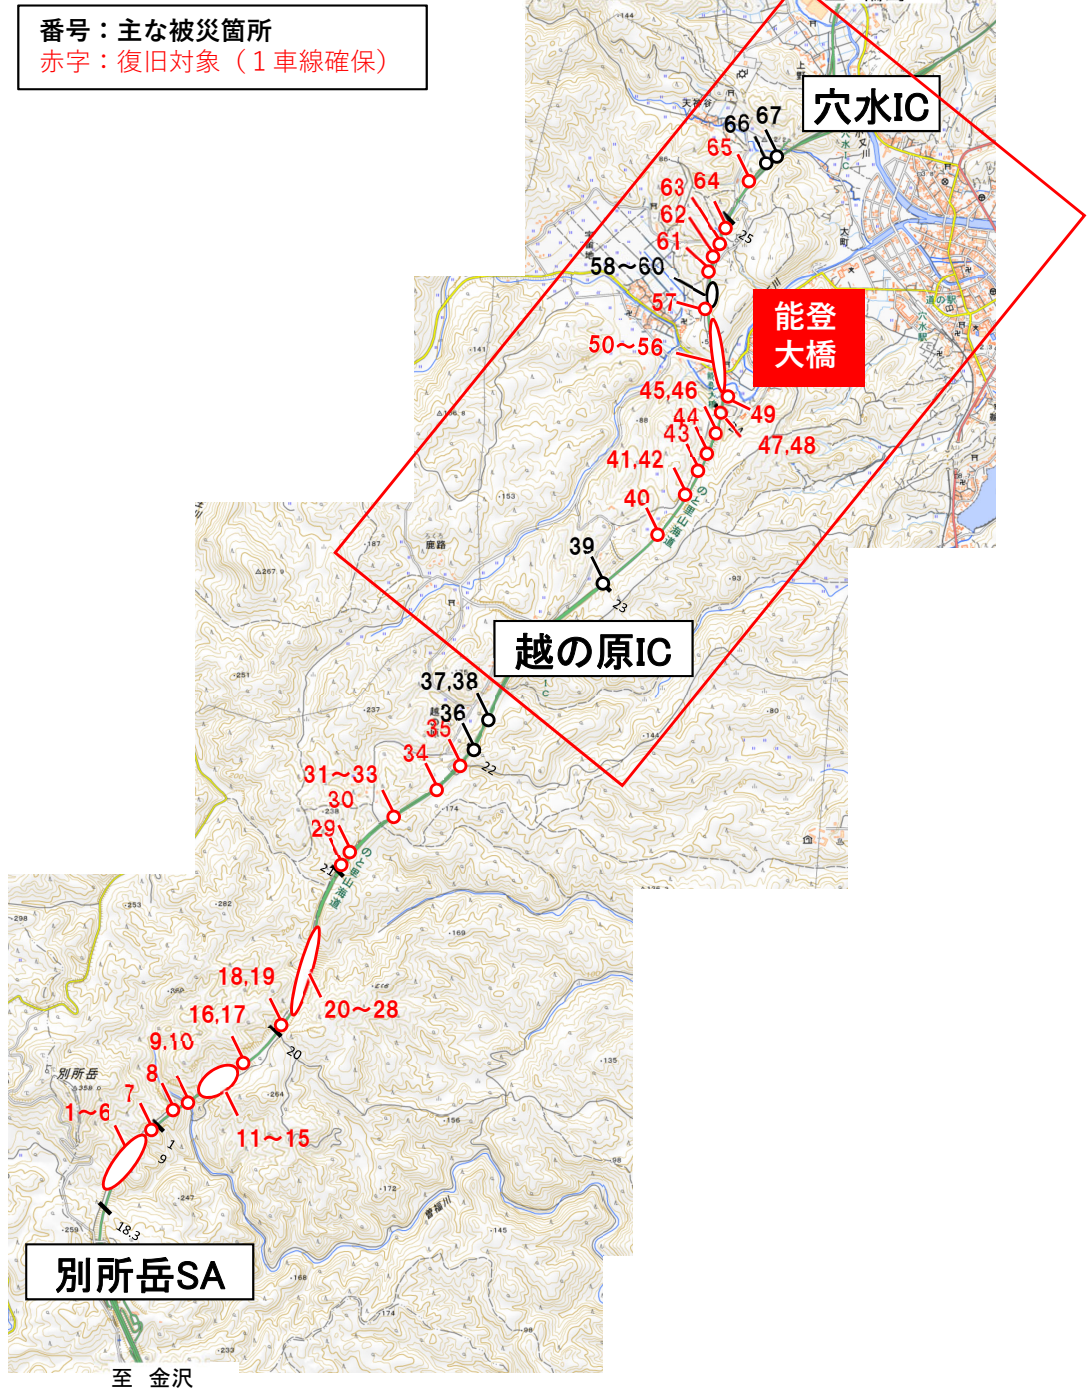

緊急復旧作業中（2車線確保）

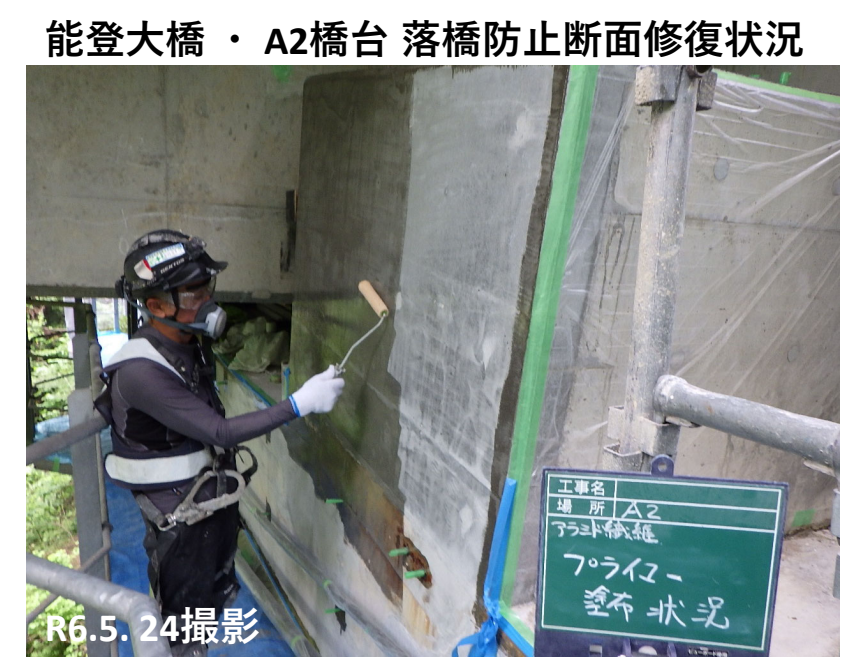

穴水IC～越の原IC（担当会社 鹿島建設(株) 前田建設工業(株) 三井住友建設(株)）

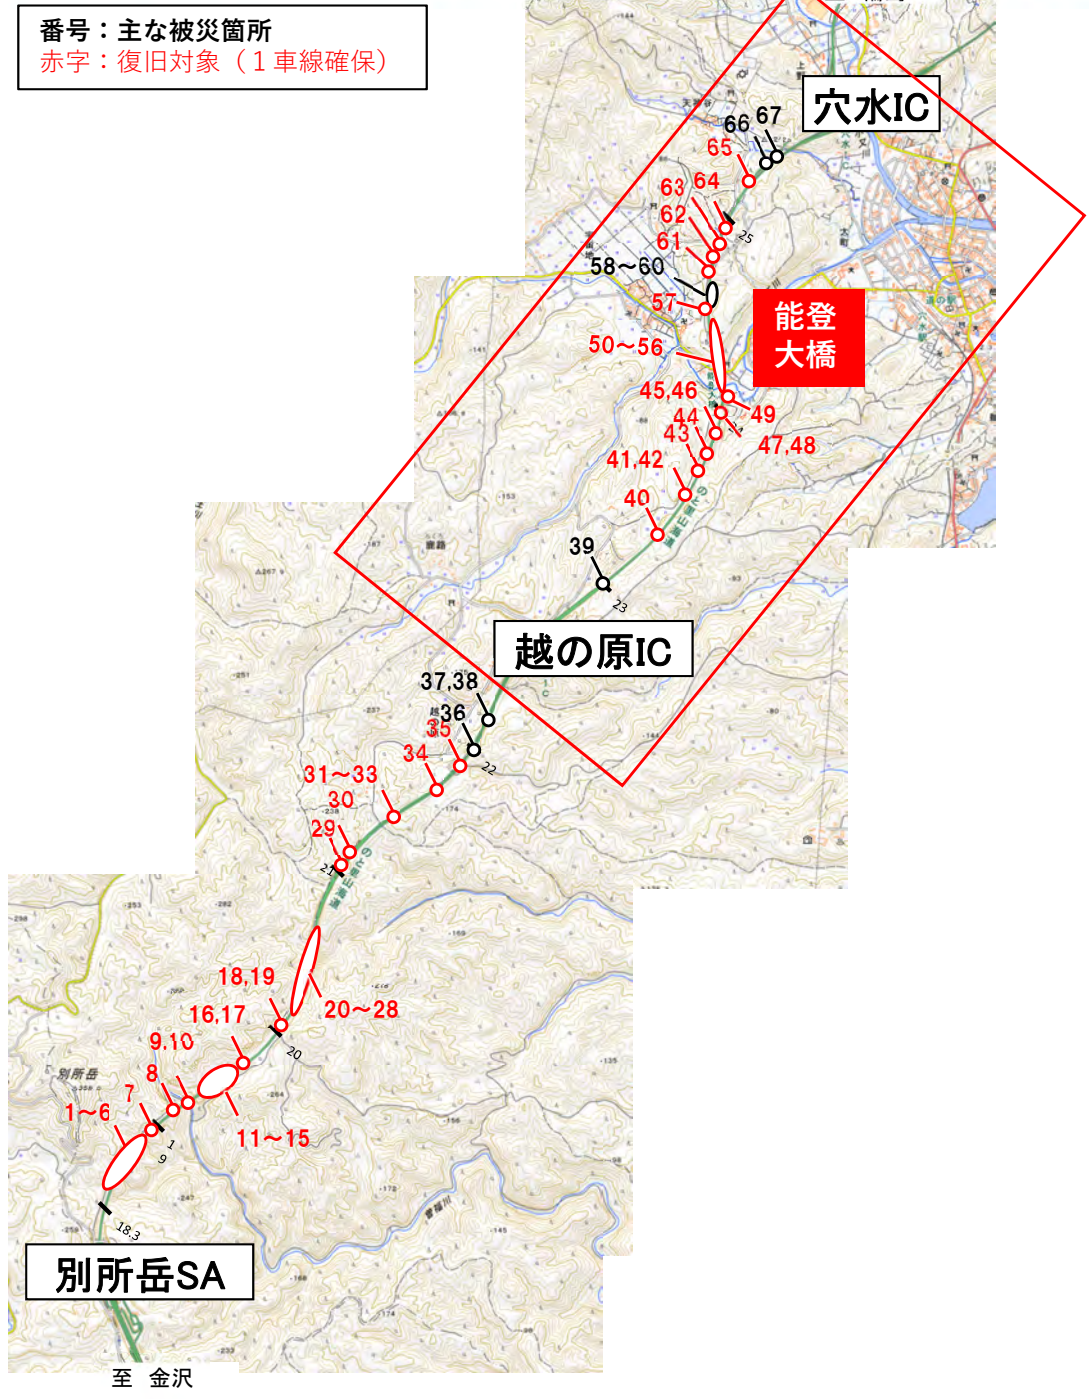

緊急復旧作業中（2車線確保）

能登大橋・A2橋台 落橋防止断面修復状況



能登大橋・A2橋台 落橋防止断面修復状況




令和6年能登半島地震 のと里山海道 緊急復旧の状況

5月13日現在

穴水IC～越の原IC（担当会社 鹿島建設(株) 前田建設工業(株) 三井住友建設(株)）

番号：主な被災箇所
赤字：復旧対象（1車線確保）

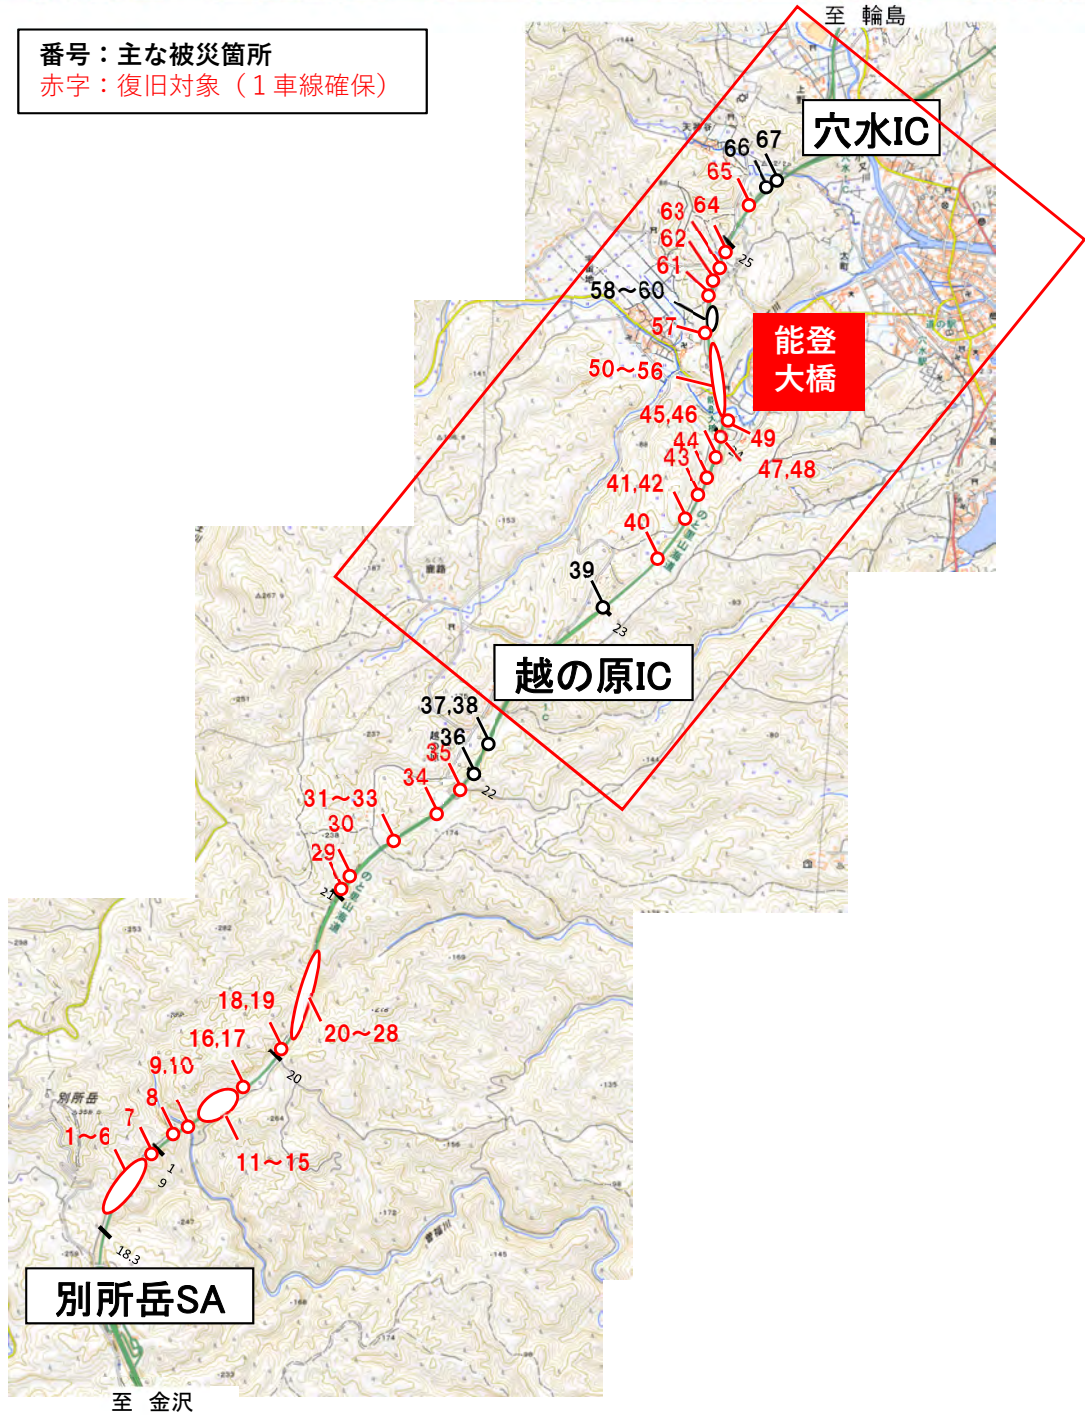

緊急復旧作業中（2車線確保）


能登大橋・A2橋台 落橋防止断面修復状況



能登大橋・A2橋台(上り線側)地覆部断面修復状況



番号：主な被災箇所
赤字：復旧対象（1車線確保）

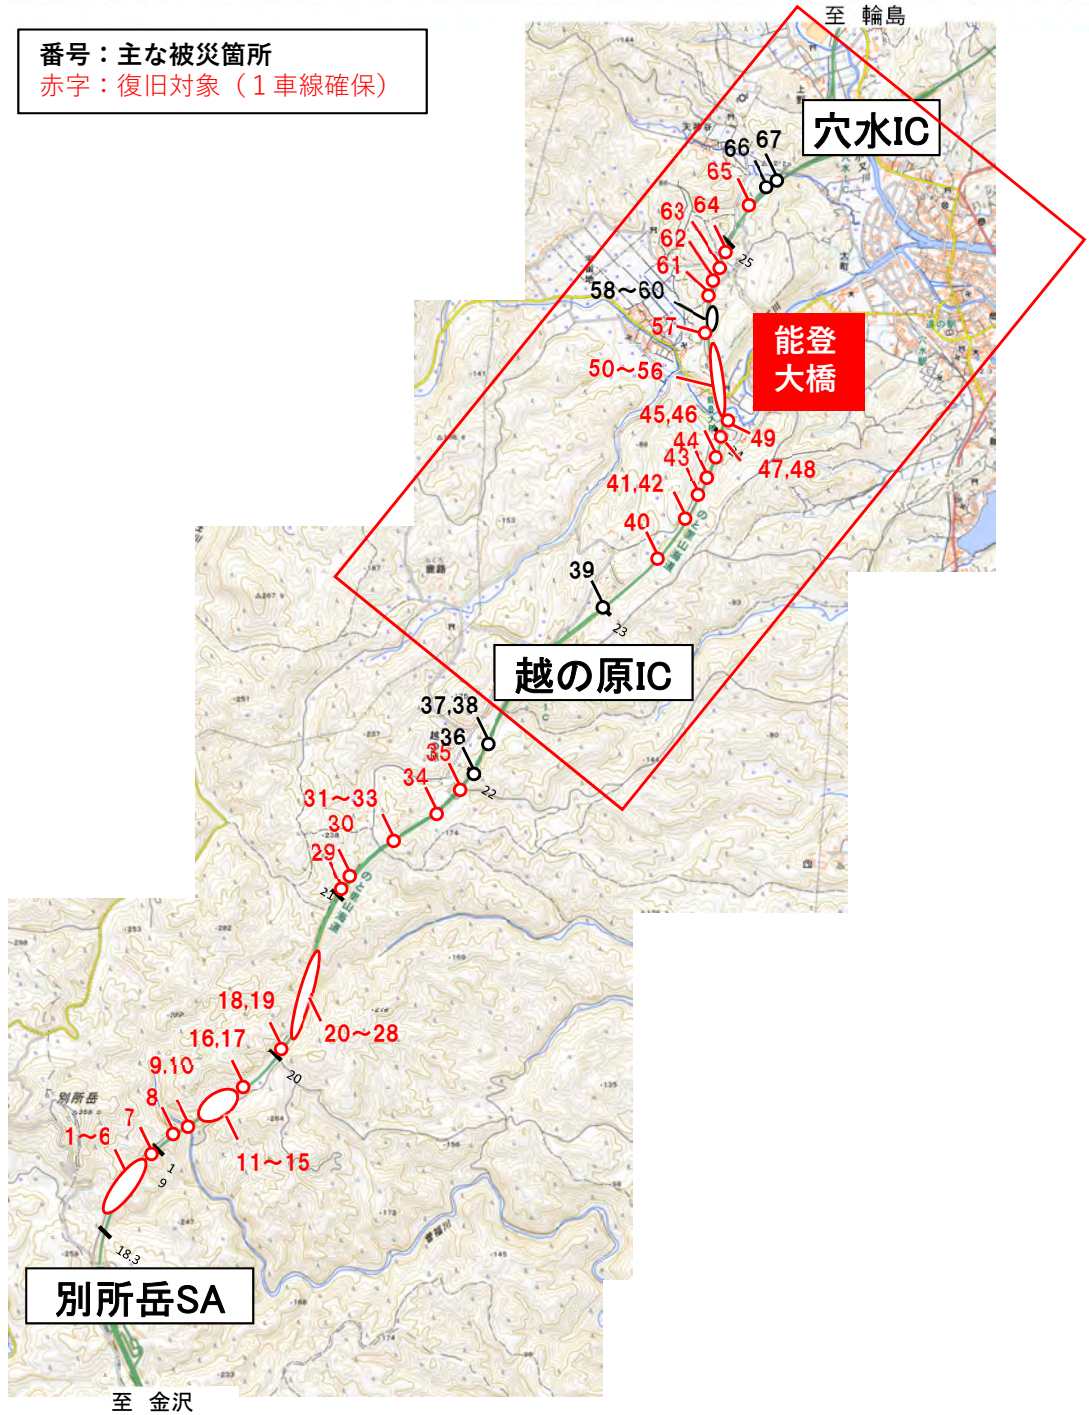

緊急復旧作業中（2車線確保）


能登大橋・PA1橋台 T桁断面修復状況



能登大橋・PA1橋台中央ヒンジ部断面修復状況



番号：主な被災箇所
赤字：復旧対象（1車線確保）

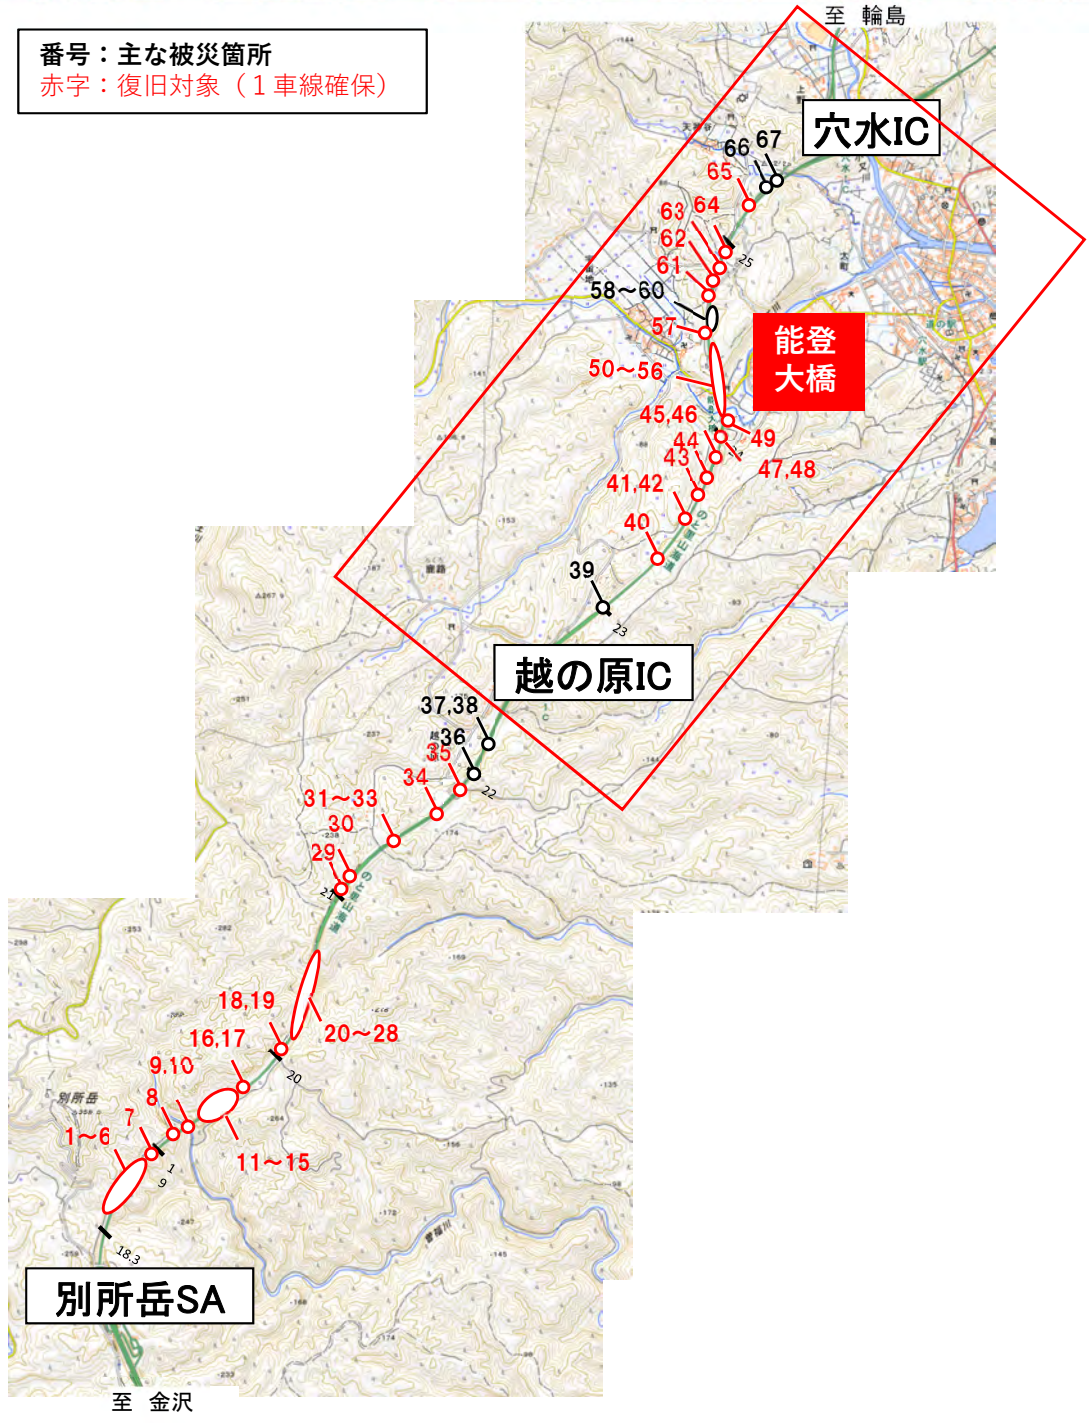


緊急復旧作業中（2車線確保）

能登大橋・PA2橋台 排水管取替え状況



R6.4. 10撮影

能登大橋・PA2橋台 排水管取替え状況

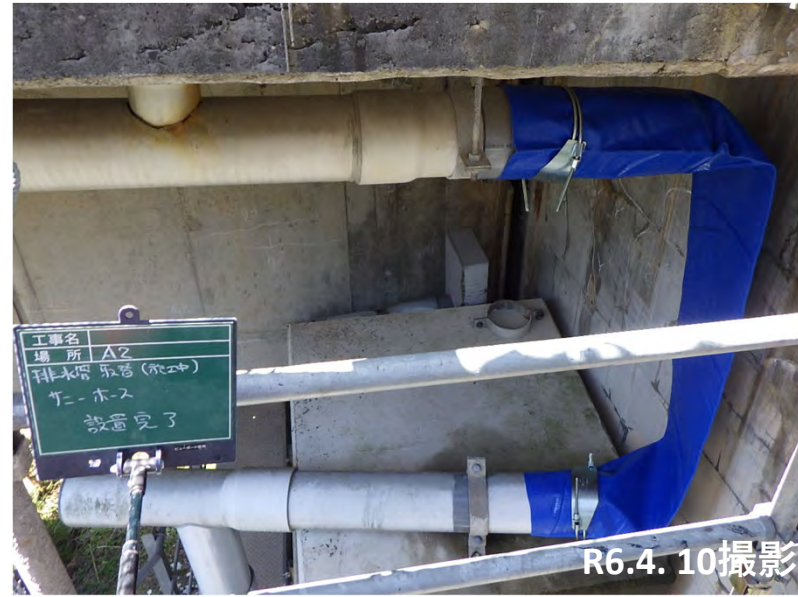


R6.4. 10撮影

令和6年能登半島地震 のと里山海道 緊急復旧の状況

4月8日現在

穴水IC～越の原IC（担当会社 鹿島建設(株) 前田建設工業(株) 三井住友建設(株)）

番号：主な被災箇所
赤字：復旧対象（1車線確保）

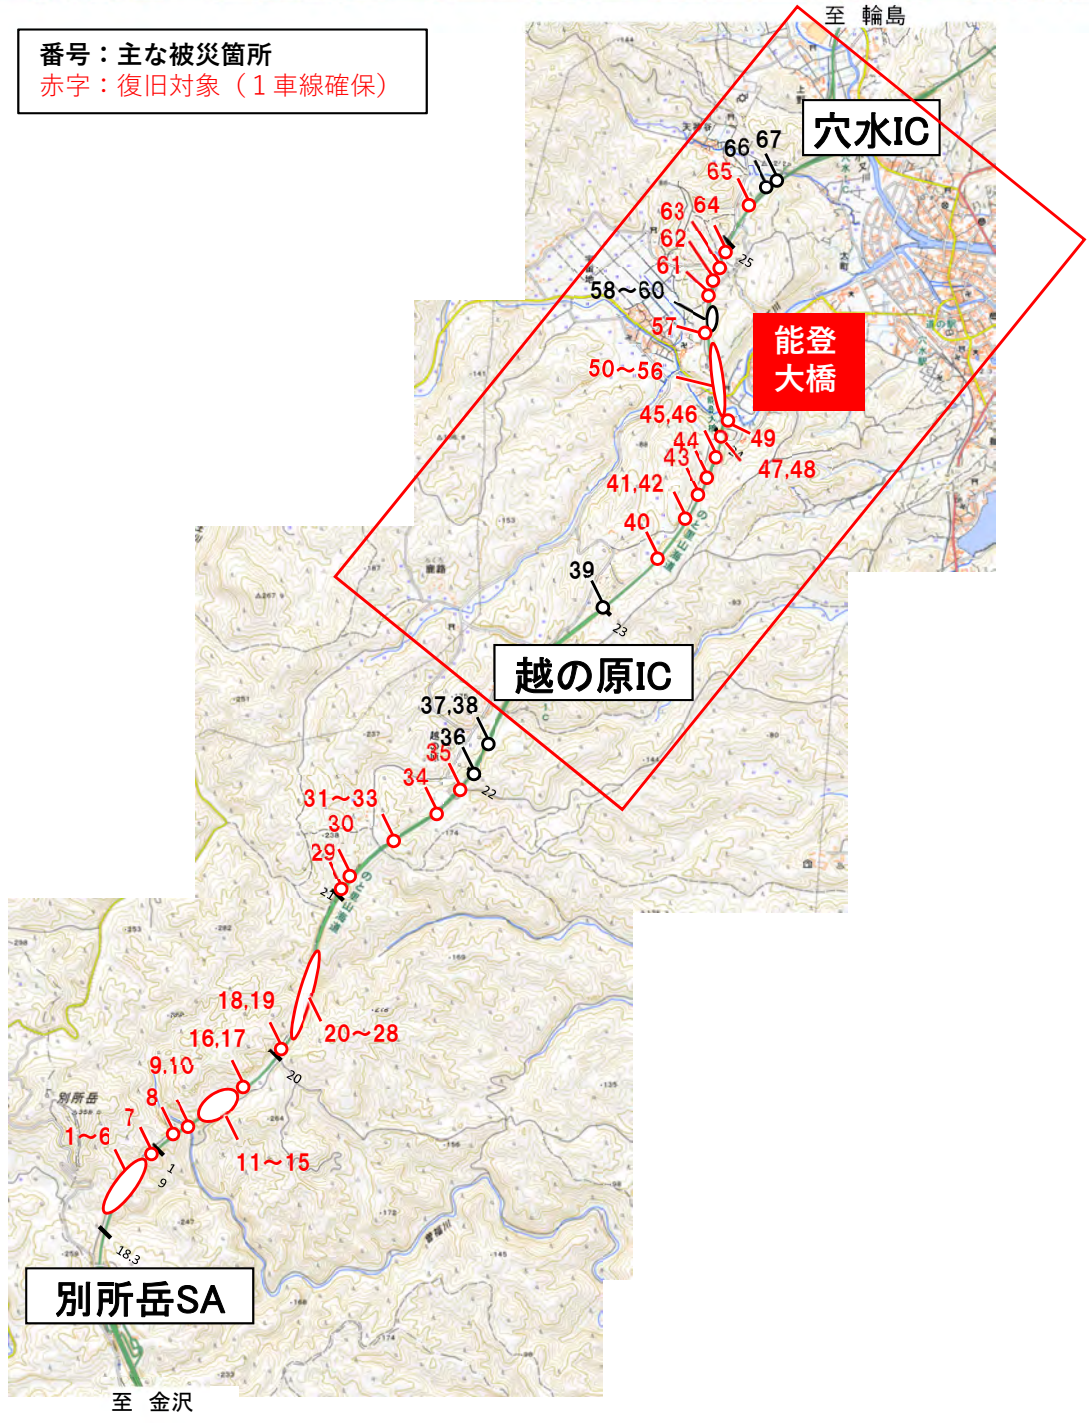


緊急復旧作業中（2車線確保）

能登大橋・PA1橋台 鉄筋・コンクリート撤去状況



能登大橋・PA1橋台 鉄筋・コンクリート撤去状況



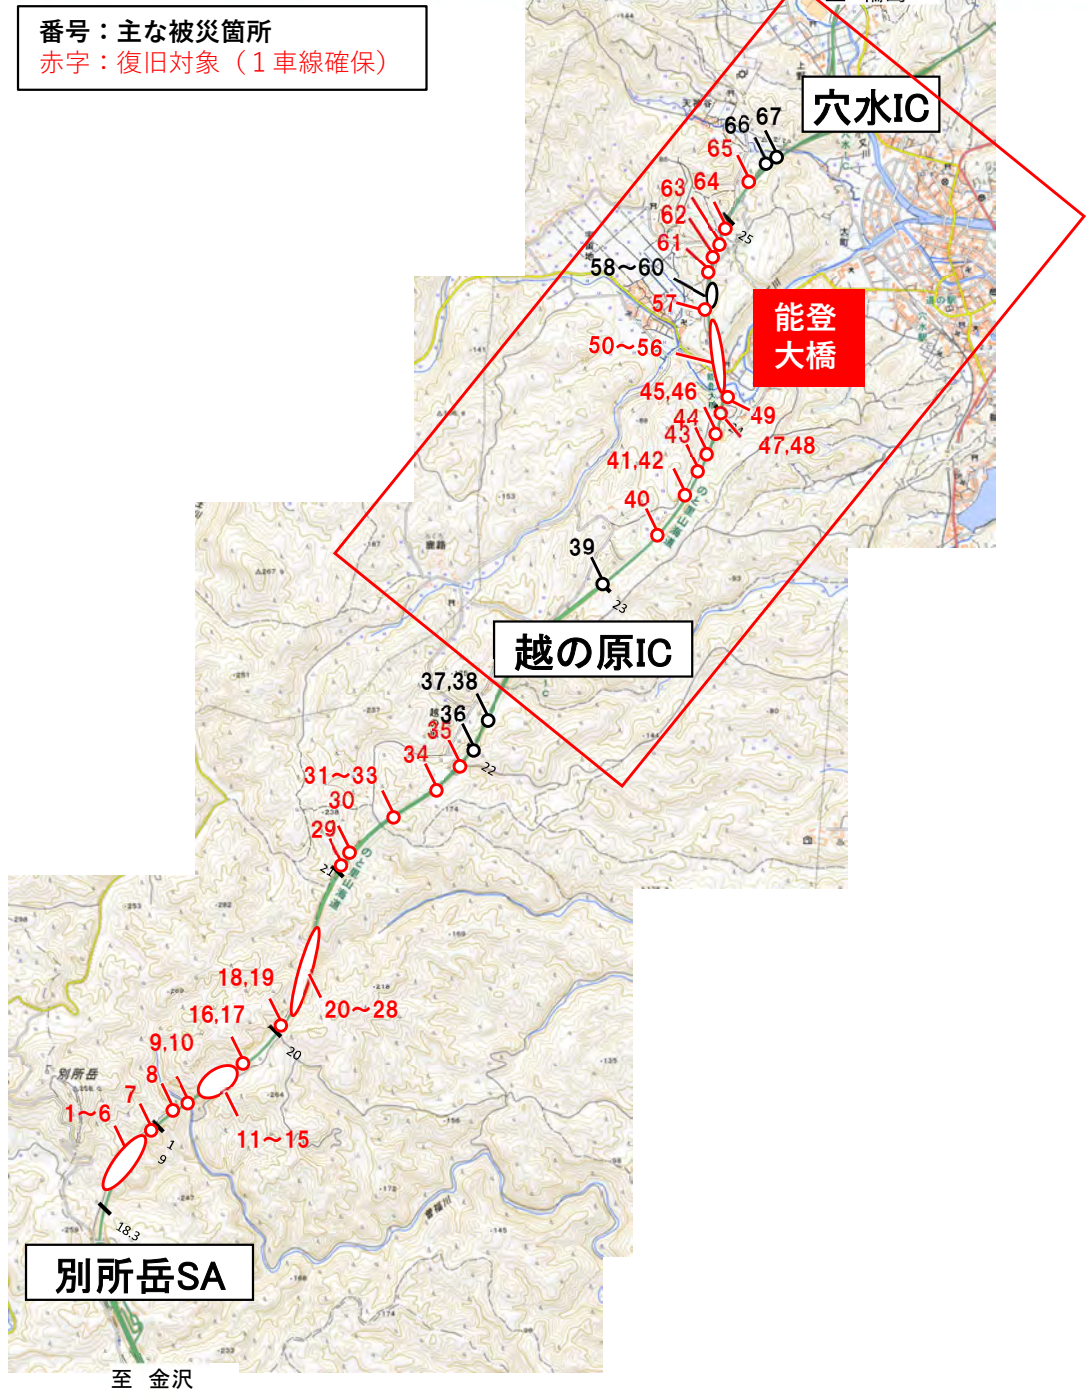

緊急復旧作業中（2車線確保）

能登大橋 A1橋台前面 点検用足場組立状況



R6.3.19撮影

能登大橋 箱桁出入り口手掛け設置状況




R6.3.20撮影

令和6年能登半島地震 のと里山海道 緊急復旧の状況

穴水IC～越の原IC（担当会社 鹿島建設(株) 前田建設工業(株) 三井住友建設(株)）

番号：主な被災箇所
赤字：復旧対象（1車線確保）

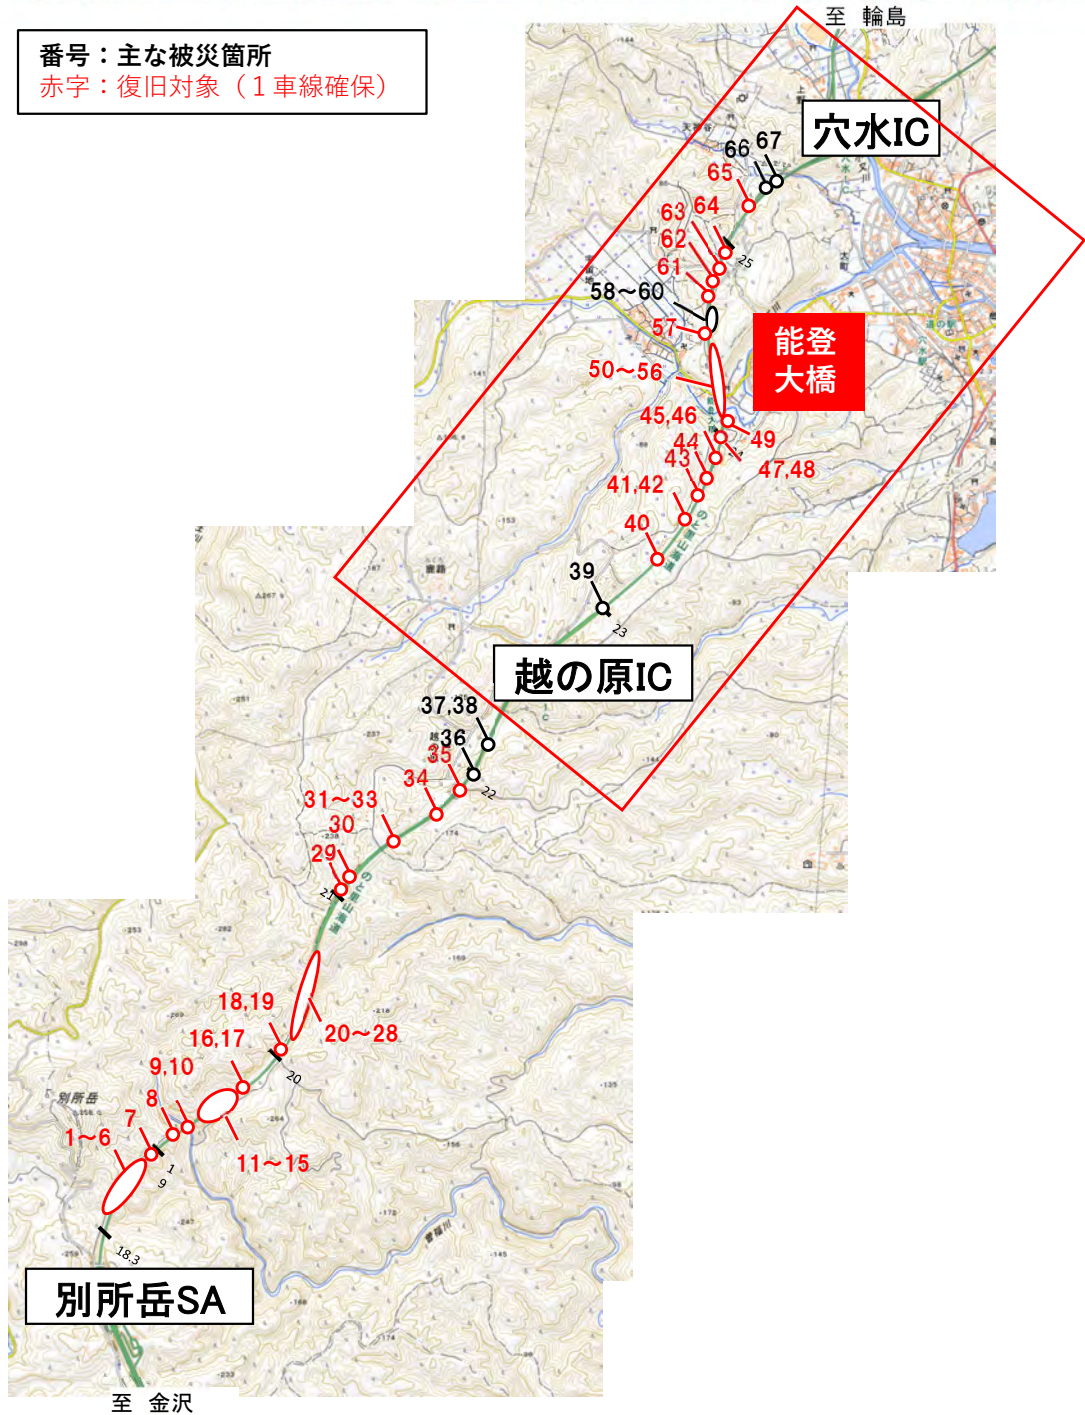

緊急復旧完了（1車線確保）
令和6年3月15日～通行止め解除（一方通行）


22. 50km付近 1車線復旧完了開放後状況



令和6年能登半島地震 のと里山海道 緊急復旧の状況

穴水IC～越の原IC（担当会社 鹿島建設(株) 前田建設工業(株) 三井住友建設(株)）

番号：主な被災箇所
赤字：復旧対象（1車線確保）

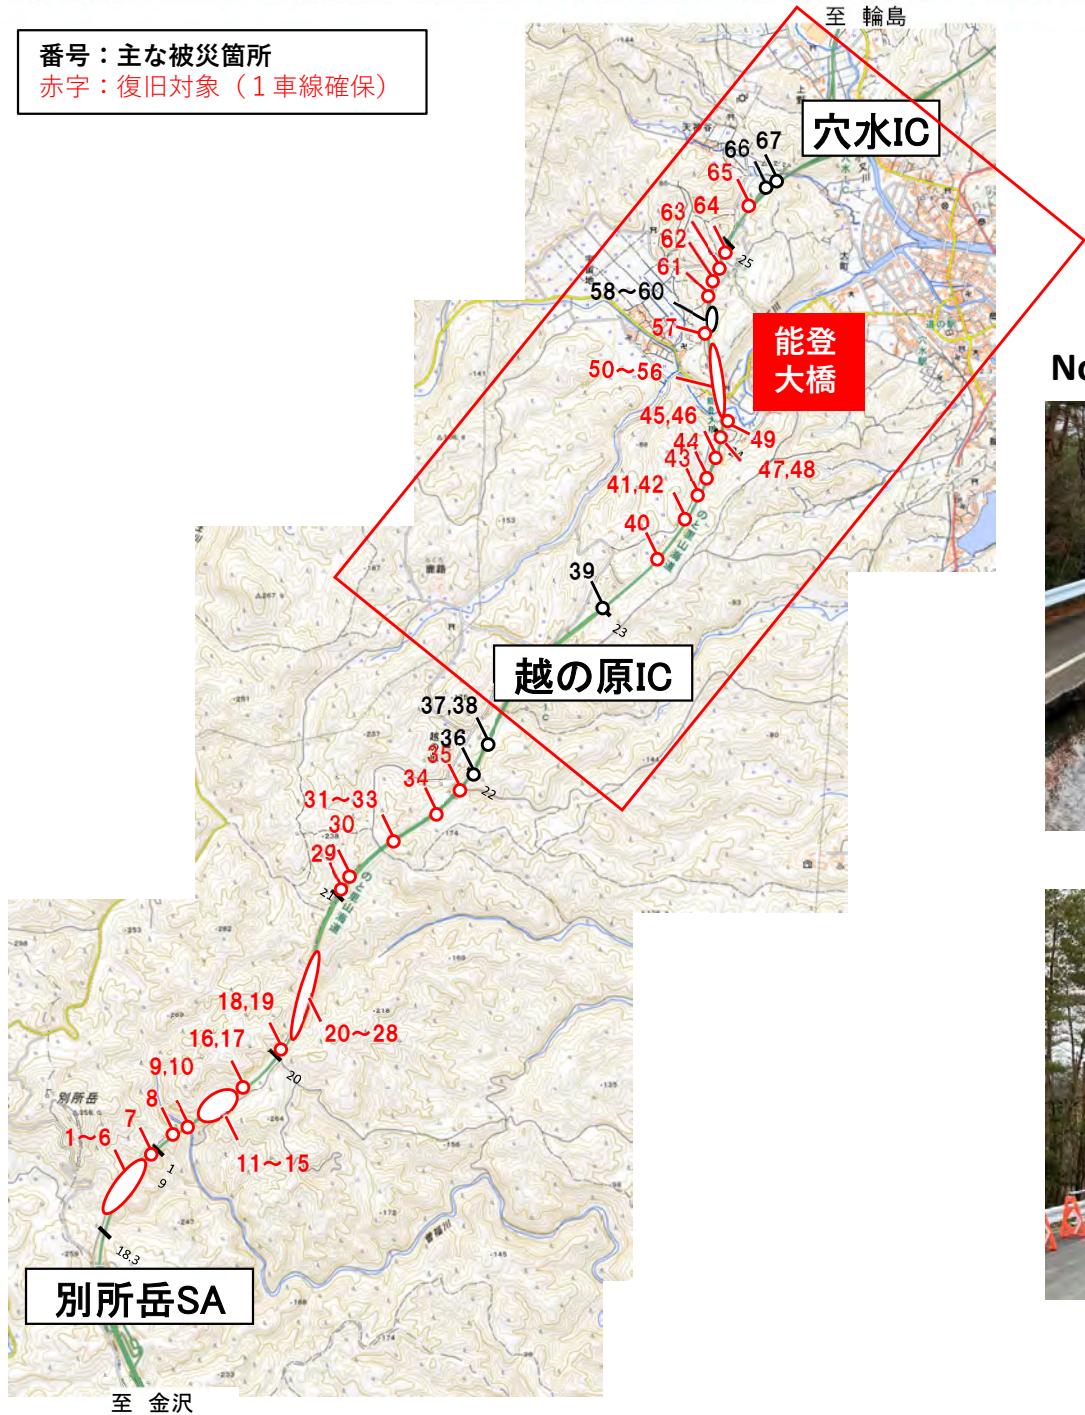

緊急復旧完了（1車線確保）
令和6年3月15日～通行止め解除（一方通行）

No45～50付近 1車線復旧完了



被災状況



被災状況



復旧完了





復旧完了

令和6年能登半島地震 のと里山海道 緊急復旧の状況

3月13日現在

穴水IC～越の原IC（担当会社 鹿島建設(株) 前田建設工業(株) 三井住友建設(株)）

番号：主な被災箇所
赤字：復旧対象（1車線確保）

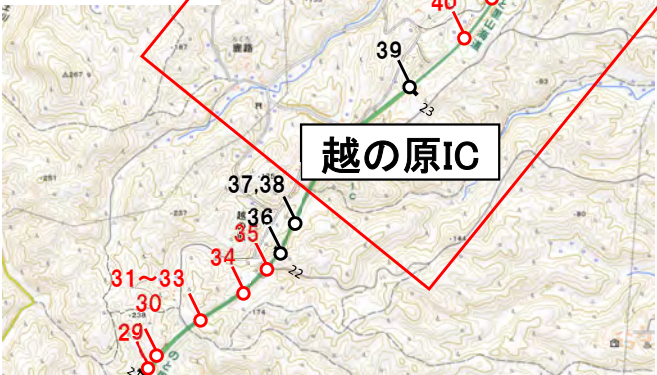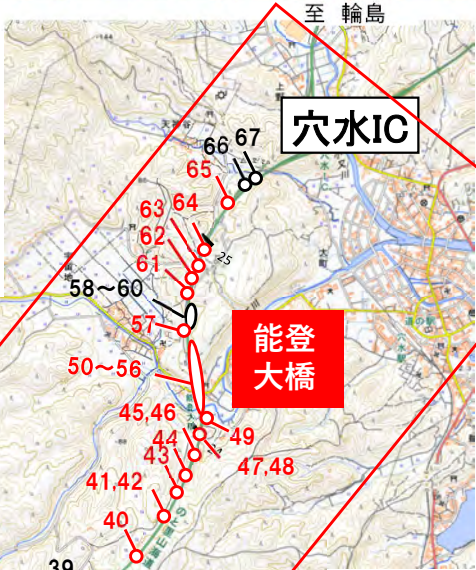

緊急復旧作業中（1車線確保）
26箇所完了（舗装以外）／29箇所

No. 40 舗装施工状況





令和6年能登半島地震 のと里山海道 緊急復旧の状況

3月11日現在

穴水IC～越の原IC（担当会社 鹿島建設(株) 前田建設工業(株) 三井住友建設(株)）

番号：主な被災箇所
赤字：復旧対象（1車線確保）

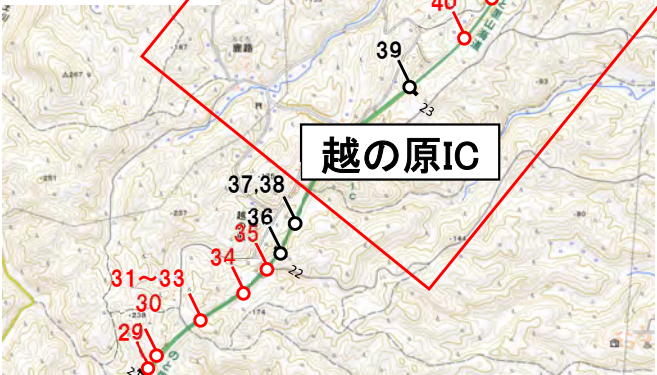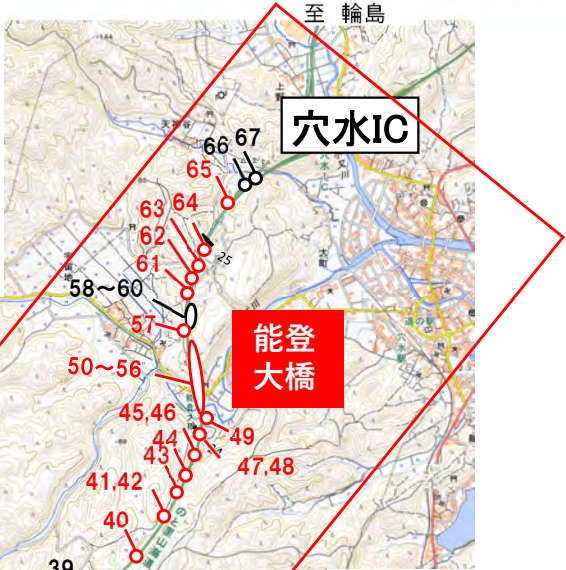

緊急復旧作業中（1車線確保）
26箇所完了（舗装以外）／29箇所

能登大橋 A1橋台足場組立状況



No. 45加熱合材施工状況



令和6年能登半島地震 のと里山海道 緊急復旧の状況

3月8日現在

穴水IC～越の原IC（担当会社 鹿島建設(株) 前田建設工業(株) 三井住友建設(株)）

番号：主な被災箇所
赤字：復旧対象（1車線確保）



緊急復旧作業中（1車線確保）
25箇所完了（舗装以外）／29箇所

能登大橋 A1橋台鋼材H200設置状況



No. 45 舗装工乳剤散布施工状況





令和6年能登半島地震 のと里山海道 緊急復旧の状況
穴水IC～越の原IC（担当会社 鹿島建設(株) 前田建設工業(株)）

3月6日現在

番号：主な被災箇所
赤字：復旧対象（1車線確保）



No48被災状況

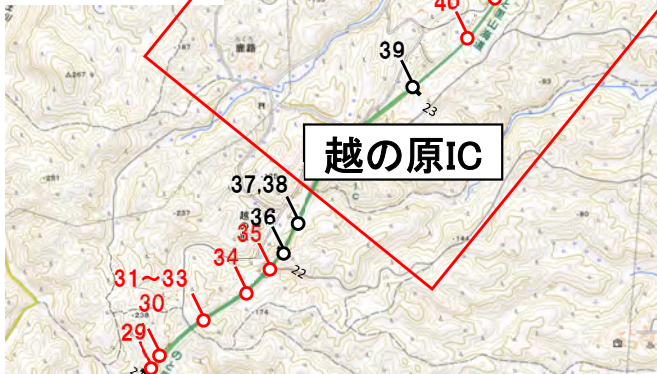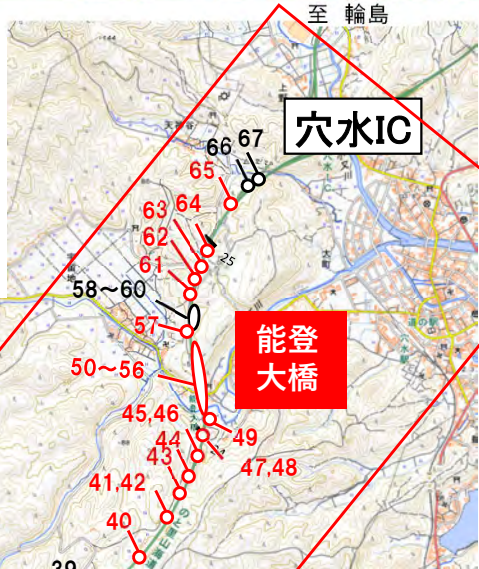

至 金沢



No50被災状況

緊急復旧作業中（1車線確保）
23箇所完了（舗装以外）／29箇所

No. 55付近 舗装切削状況





No. 45～50 砕石敷均し転圧状況



令和6年能登半島地震 のと里山海道 緊急復旧の状況
穴水IC～越の原IC（担当会社 鹿島建設(株) 前田建設工業(株)）

3月4日現在

番号：主な被災箇所
赤字：復旧対象（1車線確保）

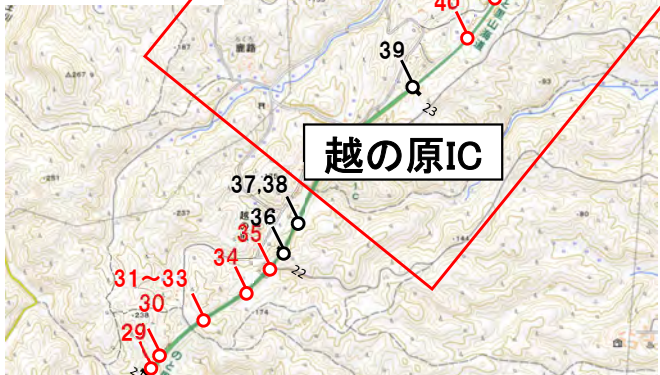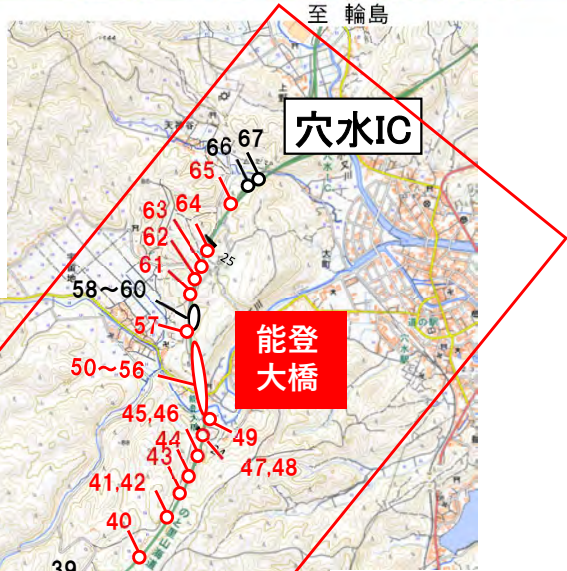

緊急復旧作業中（1車線確保）
23箇所完了（舗装以外）／29箇所

No. 65付近 隙間充填完了状況





No. 49付近 1車線啓開作業状況



令和6年能登半島地震 のと里山海道 緊急復旧の状況
穴水IC～越の原IC（担当会社 鹿島建設(株) 前田建設工業(株)）

3月1日現在

番号：主な被災箇所
赤字：復旧対象（1車線確保）

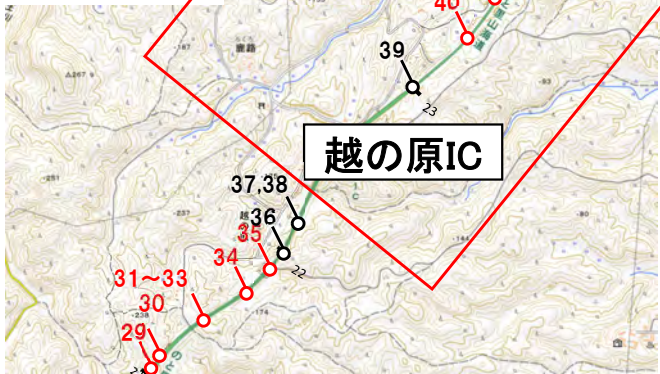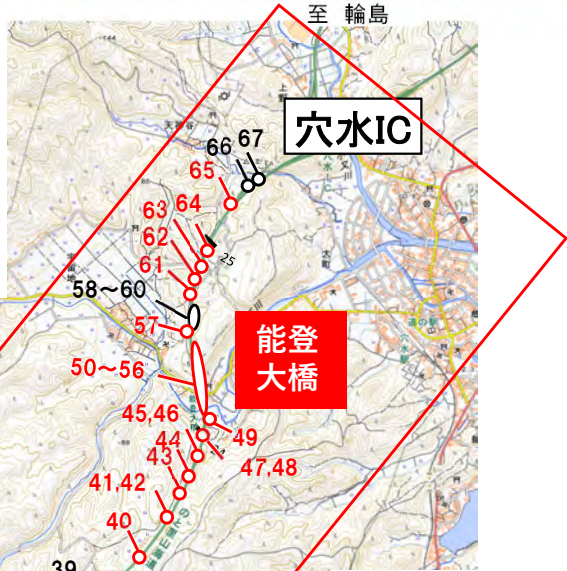

緊急復旧作業中（1車線確保）
23箇所完了（舗装以外）／29箇所

No. 61付近 表層工施工状況





No. 40～49付近 1車線啓開作業状況



番号：主な被災箇所
赤字：復旧対象（1車線確保）



No48被災状況

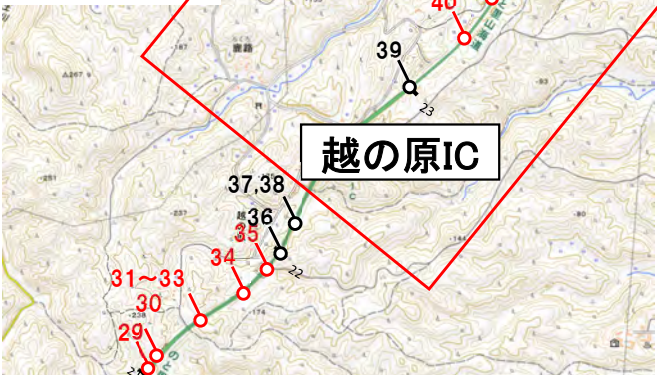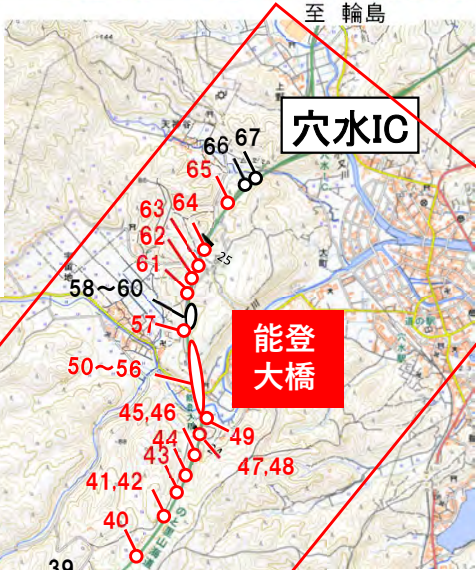

別所岳SA

至 金沢



No50被災状況

緊急復旧作業中（1車線確保）
23箇所完了（舗装以外）／29箇所

No. 61 法面形成状況



R6.2.27撮影

No. 49付近 発砲ウレタン施工状況





R6.2.27撮影

工事名	令和6年能登半島地震
工種	のと里山海道修繕工事
測点	24.07kp～能登大橋間
発砲ウレタン盛土 施工完了	
R6年2月27日 施工者 鹿島建設	

番号：主な被災箇所
赤字：復旧対象（1車線確保）



No48被災状況

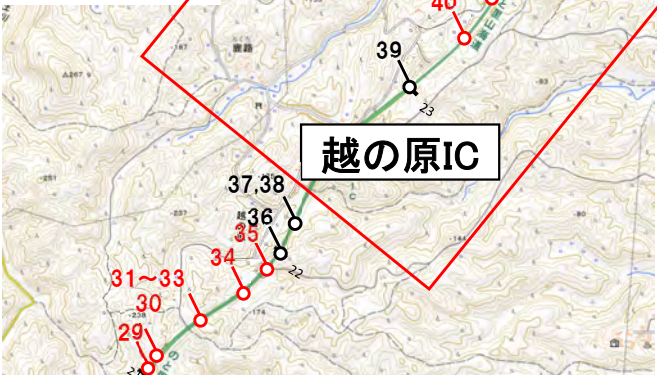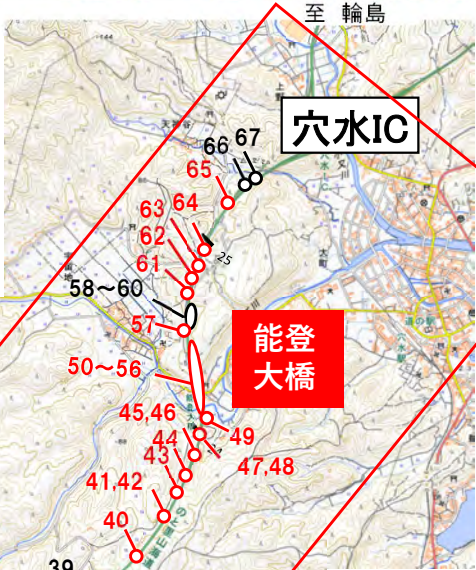

至 金沢



No50被災状況

緊急復旧作業中（1車線確保）
23箇所完了（舗装以外）／29箇所

No. 49付近 発砲ウレタン盛土施工状況



R6.2.25撮影

工事名	令和6年能登半島地震
工種	のと里山海道管工工事
測点	24.07kp～能登大橋間
発砲ウレタン盛土 施工状況	
R6年2月25日 施工者 鹿島建設	



No. 56付近 砕石路盤不陸調整状況



R6.2.23撮影

工事名	令和6年能登半島地震
工種	管工工事その他IC
測点	24.53～24.60KP
砕石路盤不陸調整	

番号：主な被災箇所
赤字：復旧対象（1車線確保）

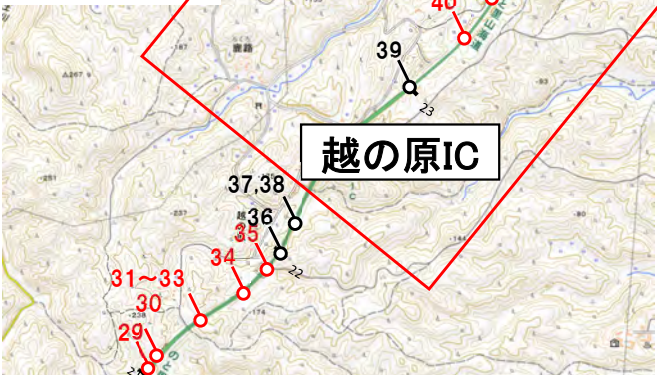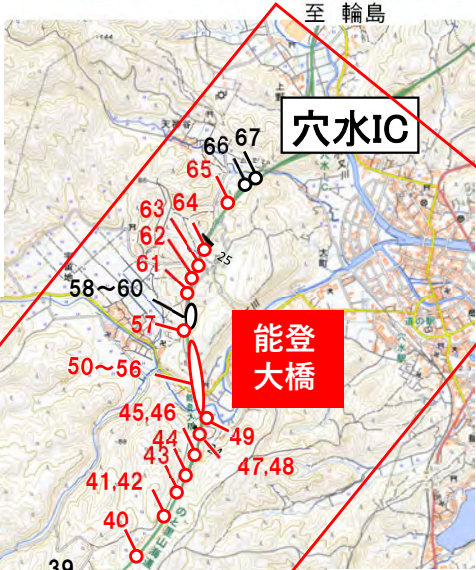

緊急復旧作業中（1車線確保）
23箇所完了（舗装以外）／29箇所

No. 50付近 足場設置状況



No. 46付近 路盤造成状況





令和6年能登半島地震 のと里山海道 緊急復旧の状況

穴水IC～越の原IC（担当会社 鹿島建設(株) 前田建設工業(株)）

2月19日現在

番号：主な被災箇所
赤字：復旧対象（1車線確保）

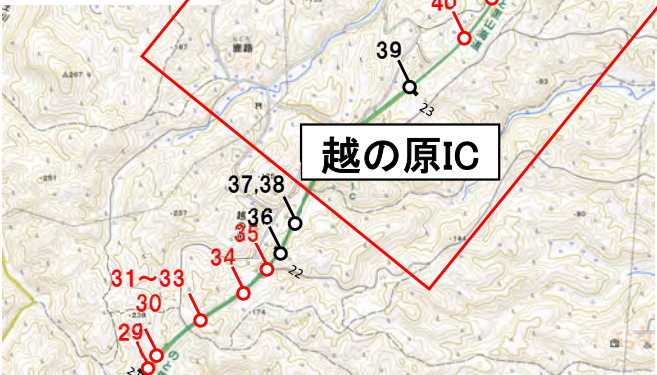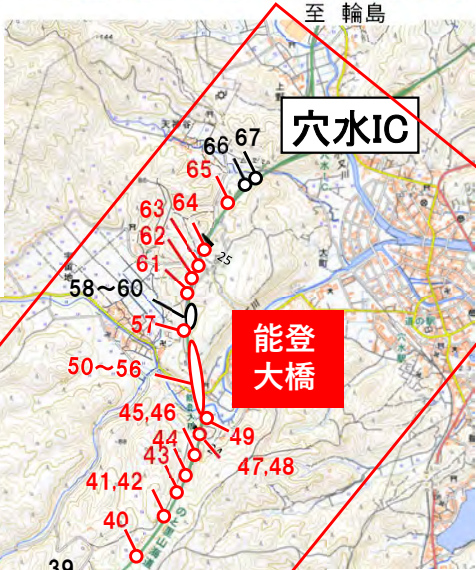

緊急復旧作業中（1車線確保）
23箇所完了（舗装以外）／29箇所

No. 50付近 仮設工施工状況



No. 56付近 施工完了状況





令和6年能登半島地震 のと里山海道 緊急復旧の状況

穴水IC～越の原IC（担当会社 鹿島建設(株) 前田建設工業(株)）

2月15日現在

番号：主な被災箇所
赤字：復旧対象（1車線確保）

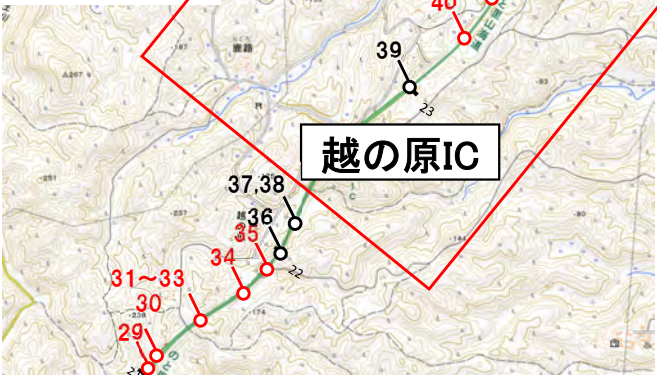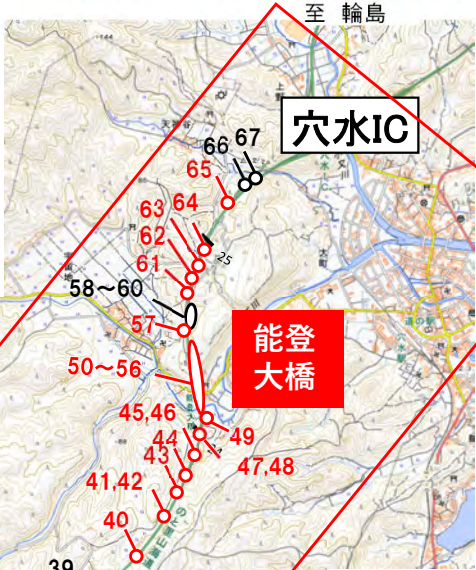

緊急復旧作業中（1車線確保）
23箇所完了（舗装以外）／29箇所

No. 47付近 土砂撤去状況



工事名	令和6年能登半島地震
工種	のと里山海道管理工事
箇所	24.0 k p 付近
掘削運搬状況	
R6年2月13日 施工者 鹿島建設	



No. 58付近 クラック補修状況



令和6年能登半島地震 のと里山海道 緊急復旧の状況
穴水IC～越の原IC（担当会社 鹿島建設(株) 前田建設工業(株)）

2月13日現在

番号：主な被災箇所
赤字：復旧対象（1車線確保）

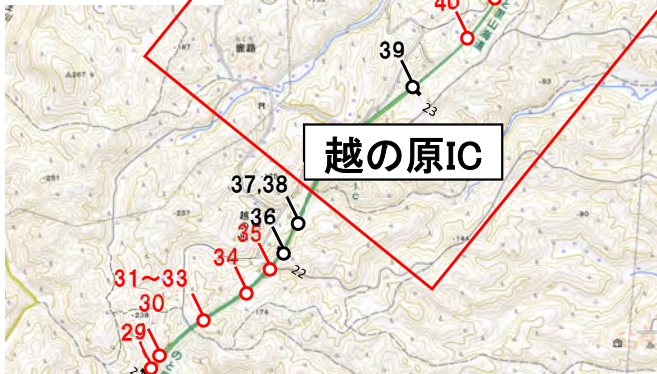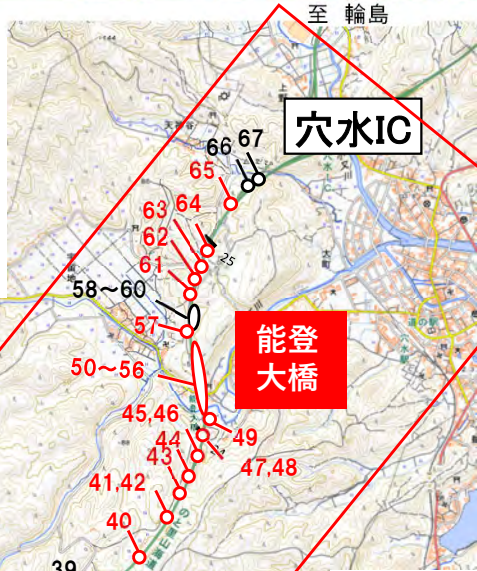

緊急復旧作業中（1車線確保）
23箇所完了（舗装以外）／29箇所



No. 49～52付近 碎石敷均状況



令和6年能登半島地震 のと里山海道 緊急復旧の状況
穴水IC～越の原IC（担当会社 鹿島建設(株) 前田建設工業(株)）

2月9日現在

番号：主な被災箇所
赤字：復旧対象（1車線確保）

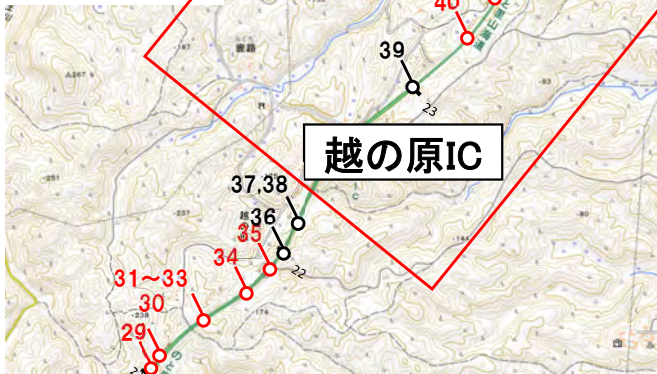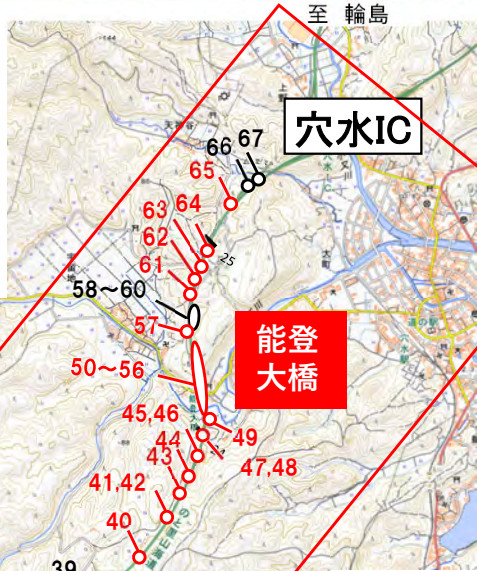

緊急復旧作業中（1車線確保）
23箇所完了（舗装以外）／29箇所

No. 47～50付近 走路整備状況




工事名	令和6年能登半島地震
工 種	のと里山海道復旧工事
測 点	24.0 kp付近
走路設備状況	
R6年2月8日 施工者 鹿島建設	

令和6年能登半島地震 のと里山海道 緊急復旧の状況
穴水IC～越の原IC（担当会社 鹿島建設(株) 前田建設工業(株)）

2月7日現在

番号：主な被災箇所
赤字：復旧対象（1車線確保）

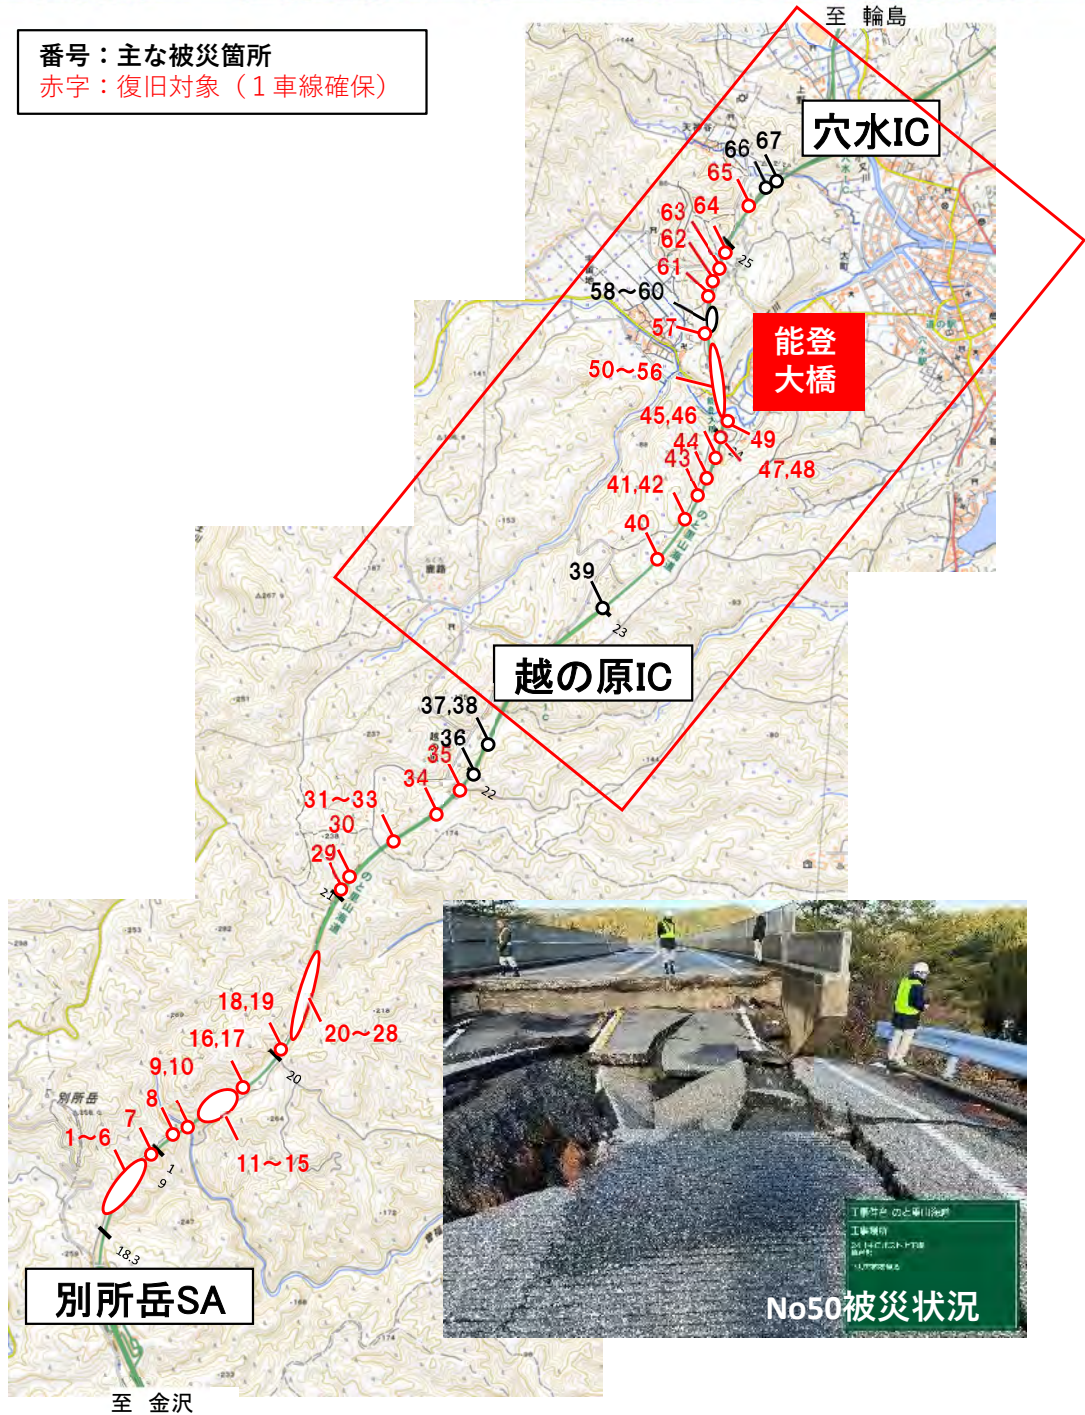

緊急復旧作業中（1車線確保）
23箇所完了（舗装以外）／29箇所


No. 49～50付近 掘削状況



令和6年能登半島地震 のと里山海道 緊急復旧の状況
穴水IC～越の原IC（担当会社 鹿島建設(株) 前田建設工業(株)）

2月5日現在

番号：主な被災箇所
赤字：復旧対象（1車線確保）

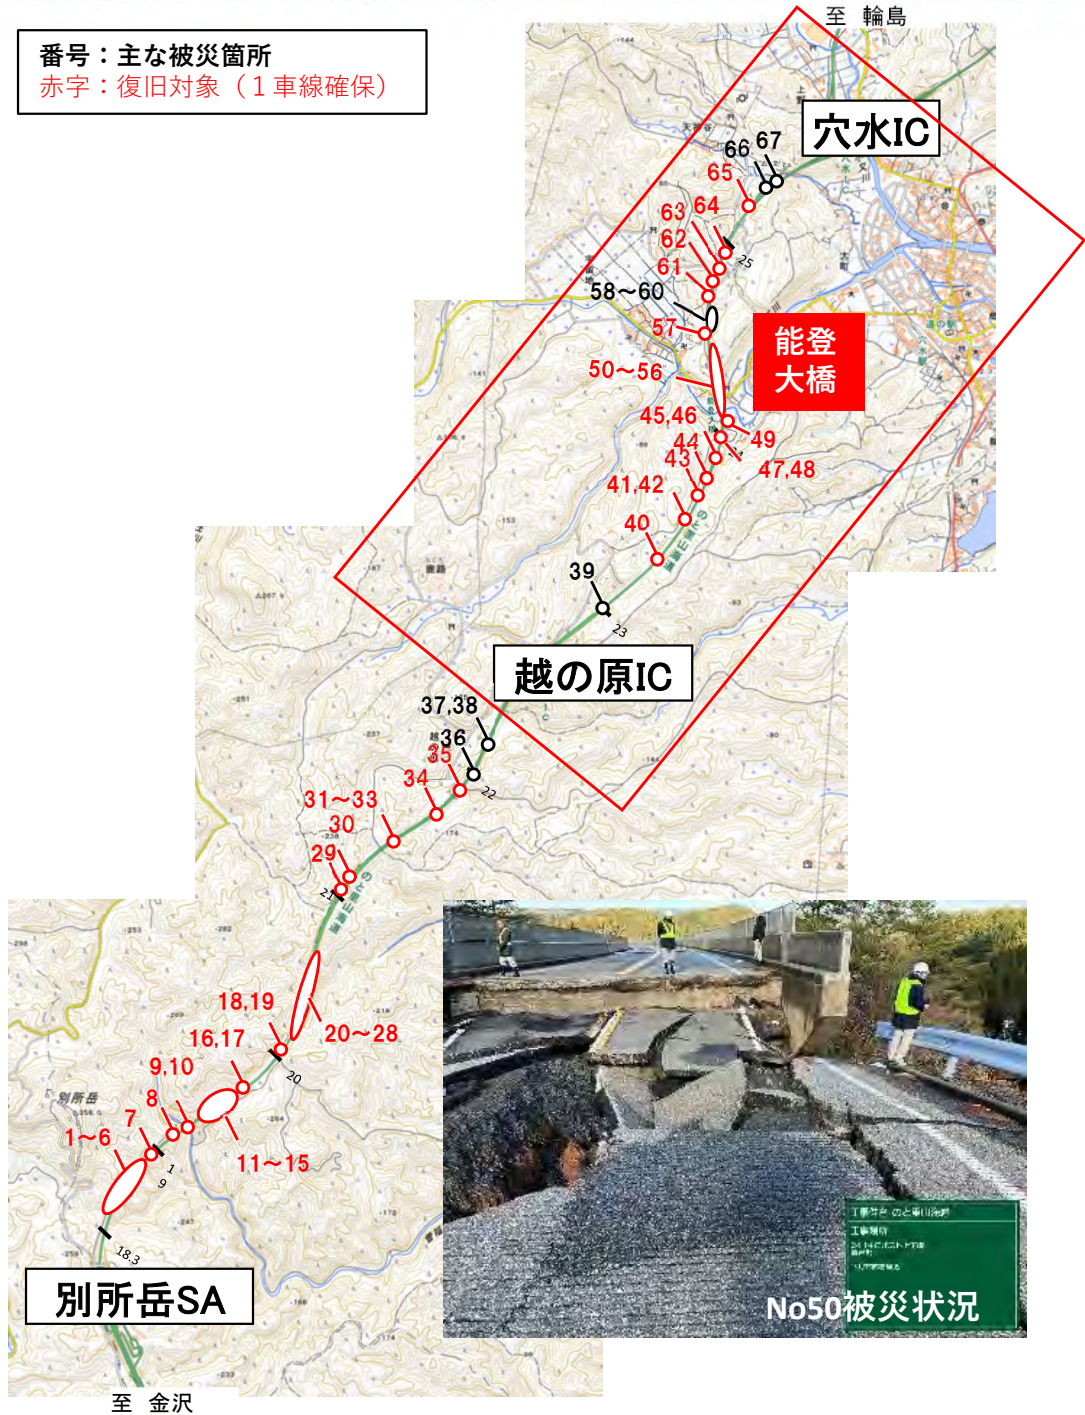

緊急復旧作業中（1車線確保）
23箇所完了（舗装以外）／29箇所

No. 50 橋台背面掘削状況



R6.2.撮影





No50被災状況

令和6年能登半島地震 のと里山海道 緊急復旧の状況
穴水IC～越の原IC（担当会社 鹿島建設(株) 前田建設工業(株)）

2月1日現在

番号：主な被災箇所
赤字：復旧対象（1車線確保）

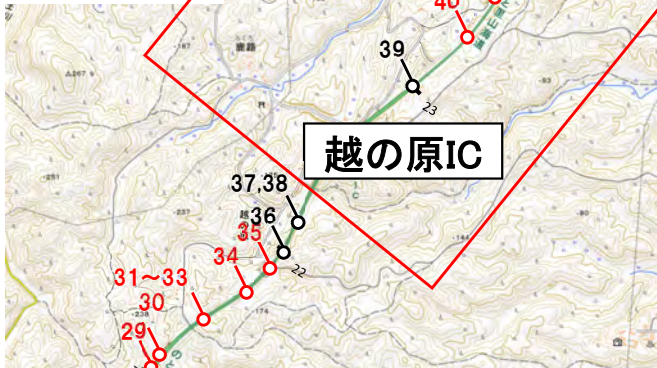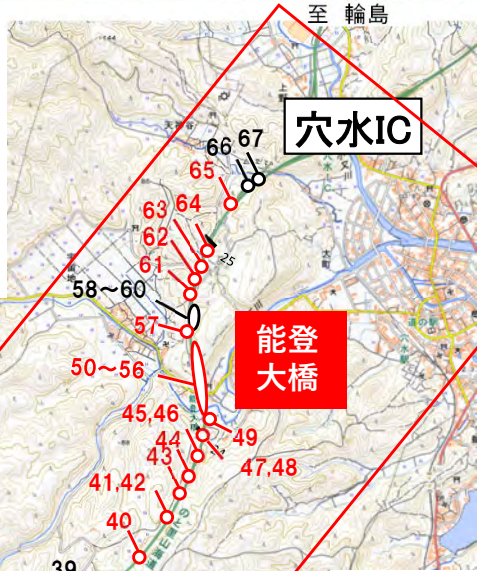

緊急復旧作業中（1車線確保）
23箇所完了（舗装以外）／29箇所



No.62路床整正状況



令和6年能登半島地震 のと里山海道 緊急復旧の状況
穴水IC～越の原IC（担当会社 鹿島建設(株) 前田建設工業(株)）

1月31日現在

番号：主な被災箇所
赤字：復旧対象（1車線確保）

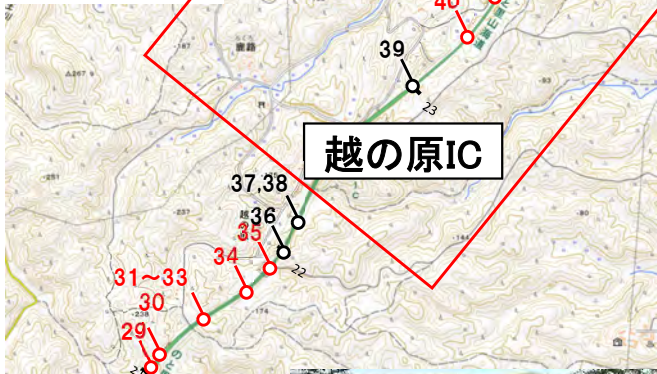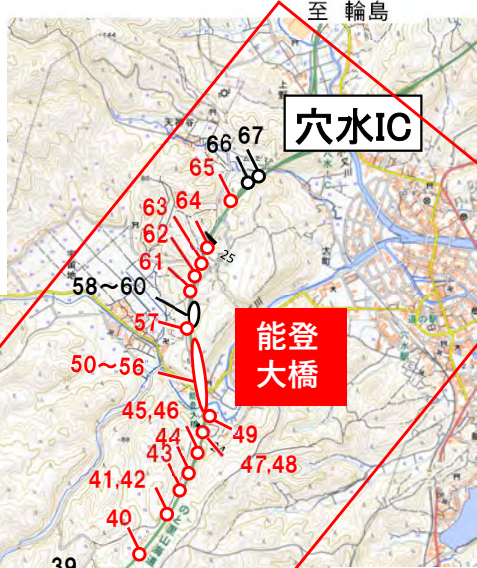

緊急復旧作業中（1車線確保）
23箇所完了（舗装以外）／29箇所



No.40路盤造成状況



令和6年能登半島地震 のと里山海道 緊急復旧の状況
穴水IC～越の原IC（担当会社 鹿島建設(株) 前田建設工業(株)）

1月30日現在

番号：主な被災箇所
赤字：復旧対象（1車線確保）

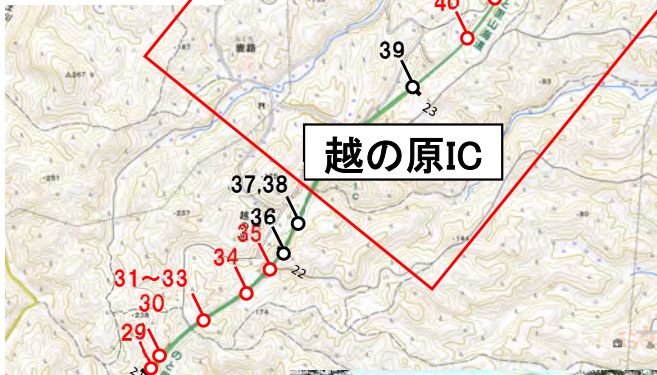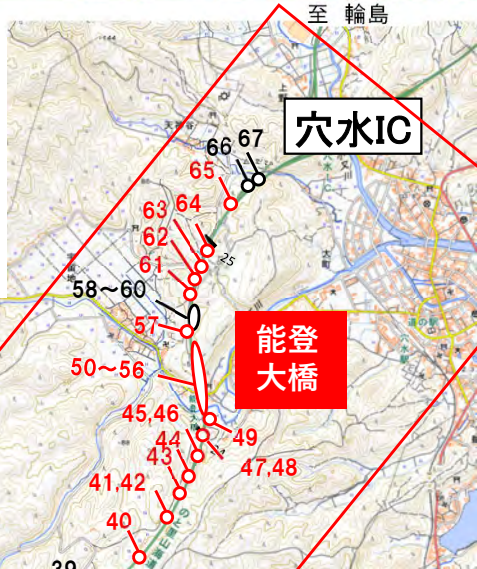

緊急復旧作業中（1車線確保）
23箇所完了（舗装以外）／29箇所

No.48詳細調査状況





令和6年能登半島地震 のと里山海道 緊急復旧の状況

穴水IC～越の原IC（担当会社 鹿島建設(株) 前田建設工業(株)）

1月29日現在

番号：主な被災箇所
赤字：復旧対象（1車線確保）

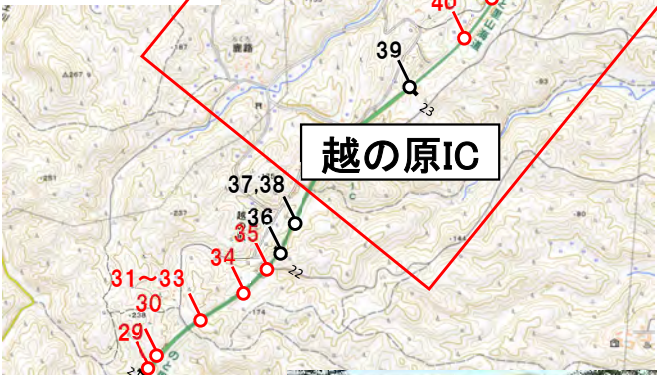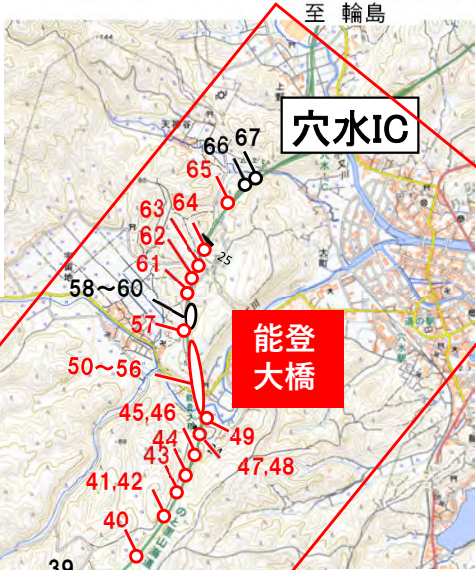

緊急復旧作業中（1車線確保）
23箇所完了（舗装以外）／29箇所


No.48～50詳細調査・残土処理状況



令和6年能登半島地震 のと里山海道 緊急復旧の状況
穴水IC～越の原IC（担当会社 鹿島建設(株) 前田建設工業(株)）

1月28日現在

番号：主な被災箇所
赤字：復旧対象（1車線確保）

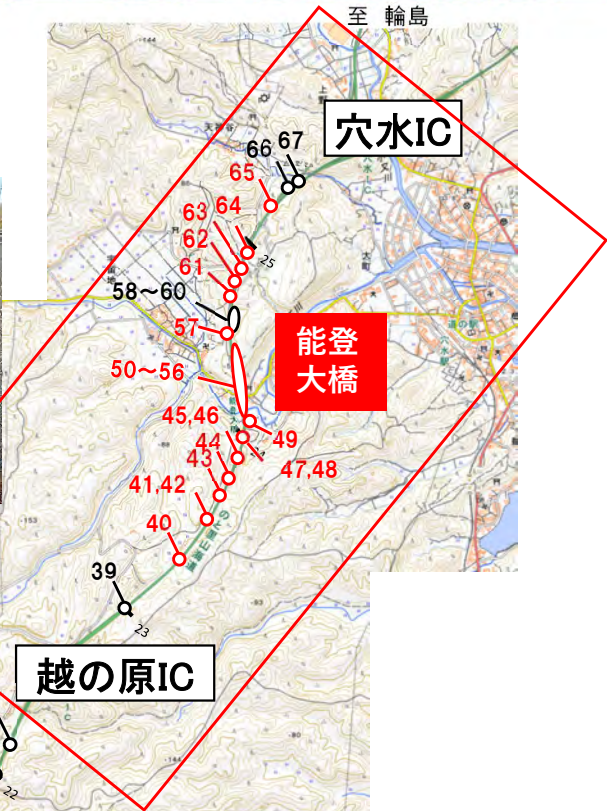

緊急復旧作業中（1車線確保）
23箇所完了（舗装以外）／29箇所

No.48測量状況

