東北横断自動車酒田線 山形自動車道（村田JCT～宮城川崎）		——
工種	管理用平面図	——
名称	村田ジャンクション KP.0.319～KP.0.319 STA.0+00～STA.0+00 KP.314.152～KP.314.735 STA.135+84～STA.141+67	縮尺 1/500
		1/4
東日本高速道路（株）　東北支社		

調整年月	摘要
第1回　2006年 2月	
第2回　2018年 1月	
第3回　2018年 6月	

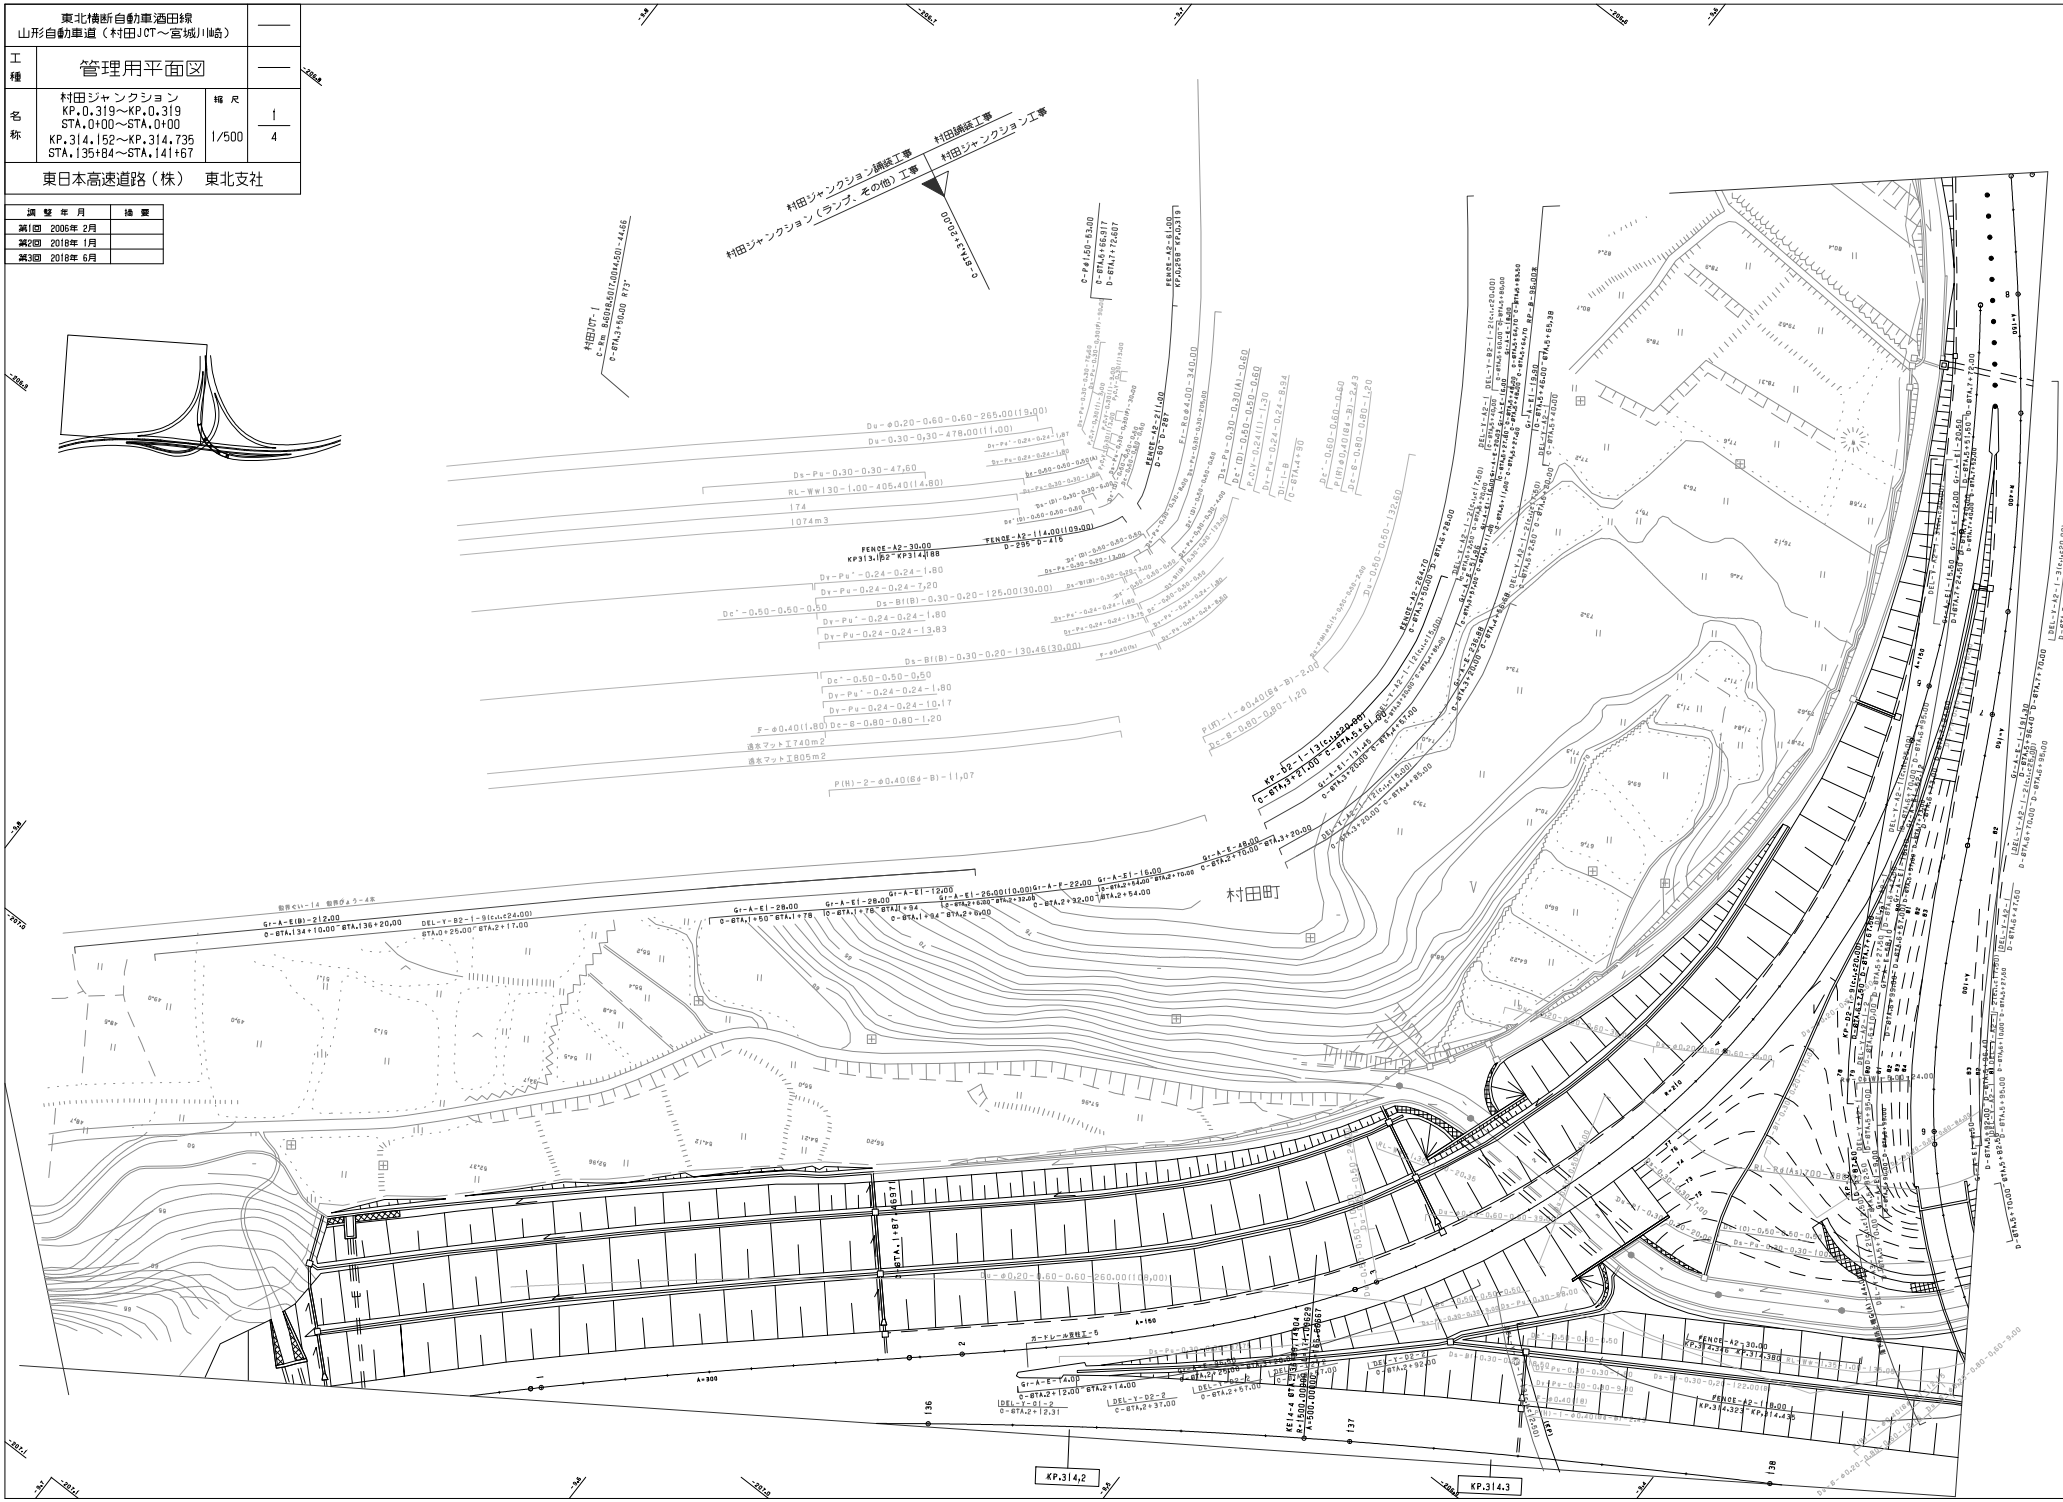

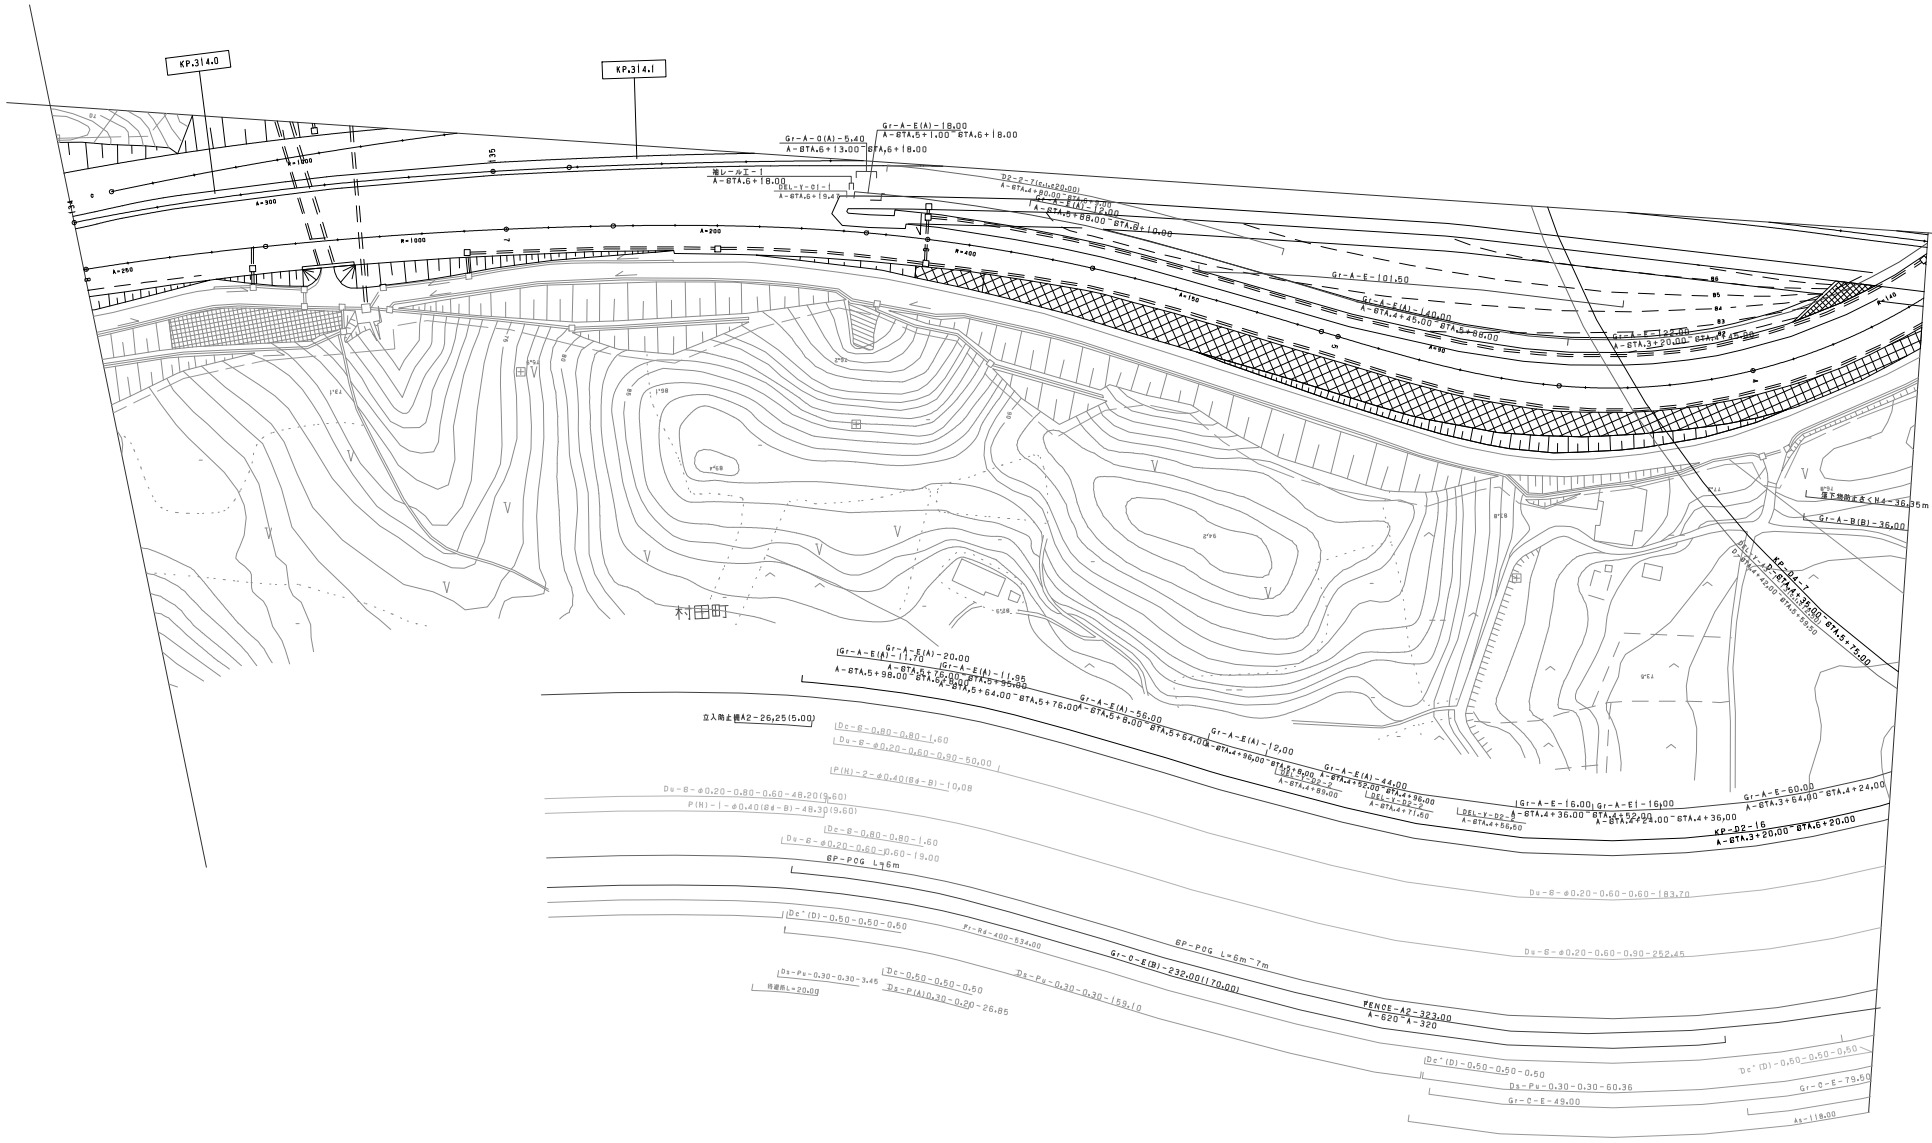
KP.314.0
KP.314.1
村田町
立入防止柵A2-26,25(5.00)
KP-P2-16
A-STA.3+20.00 STA.5+20.00
KP-P2-17
A-STA.3+35.00 STA.5+75.00
FENCE-A2-323.00
A-620 A-320
Gr-C-E(B)-232.00(170.00)
Gr-C-E-79.60
Gr-C-E-49.00
Gr-A-E-60.00
Gr-A-E(A)-44.00
Gr-A-E(A)-56.00
Gr-A-E(A)-20.00
Gr-A-E(A)-12.00
Gr-A-E(A)-11.95
Gr-A-E(A)-11.70
Gr-A-E-16.00
Gr-A-E(B)-36.00
Gr-A-E-101.50
Gr-A-E(A)-140.00
Gr-A-E-120.00
Gr-A-E(A)-124.00
Gr-A-E(A)-|2.00
Gr-A-E(A)-18.00
Gr-A-O(A)-5.40
Gr-A-E-16.00

東北横断自動車酒田線 山形自動車道（村田JCT～宮城川崎）	——
工種 管理用平面図	——
名称 村田ジャンクション KP.0.319～KP.0.319 STA.0+00～STA.0+00 KP.314.152～KP.314.735 STA.135+84～STA.141+67	縮尺 1/500
3/4	
東日本高速道路（株） 東北支社	

調整年月	摘要
第1回 2005年 2月	
第2回 2018年 1月	

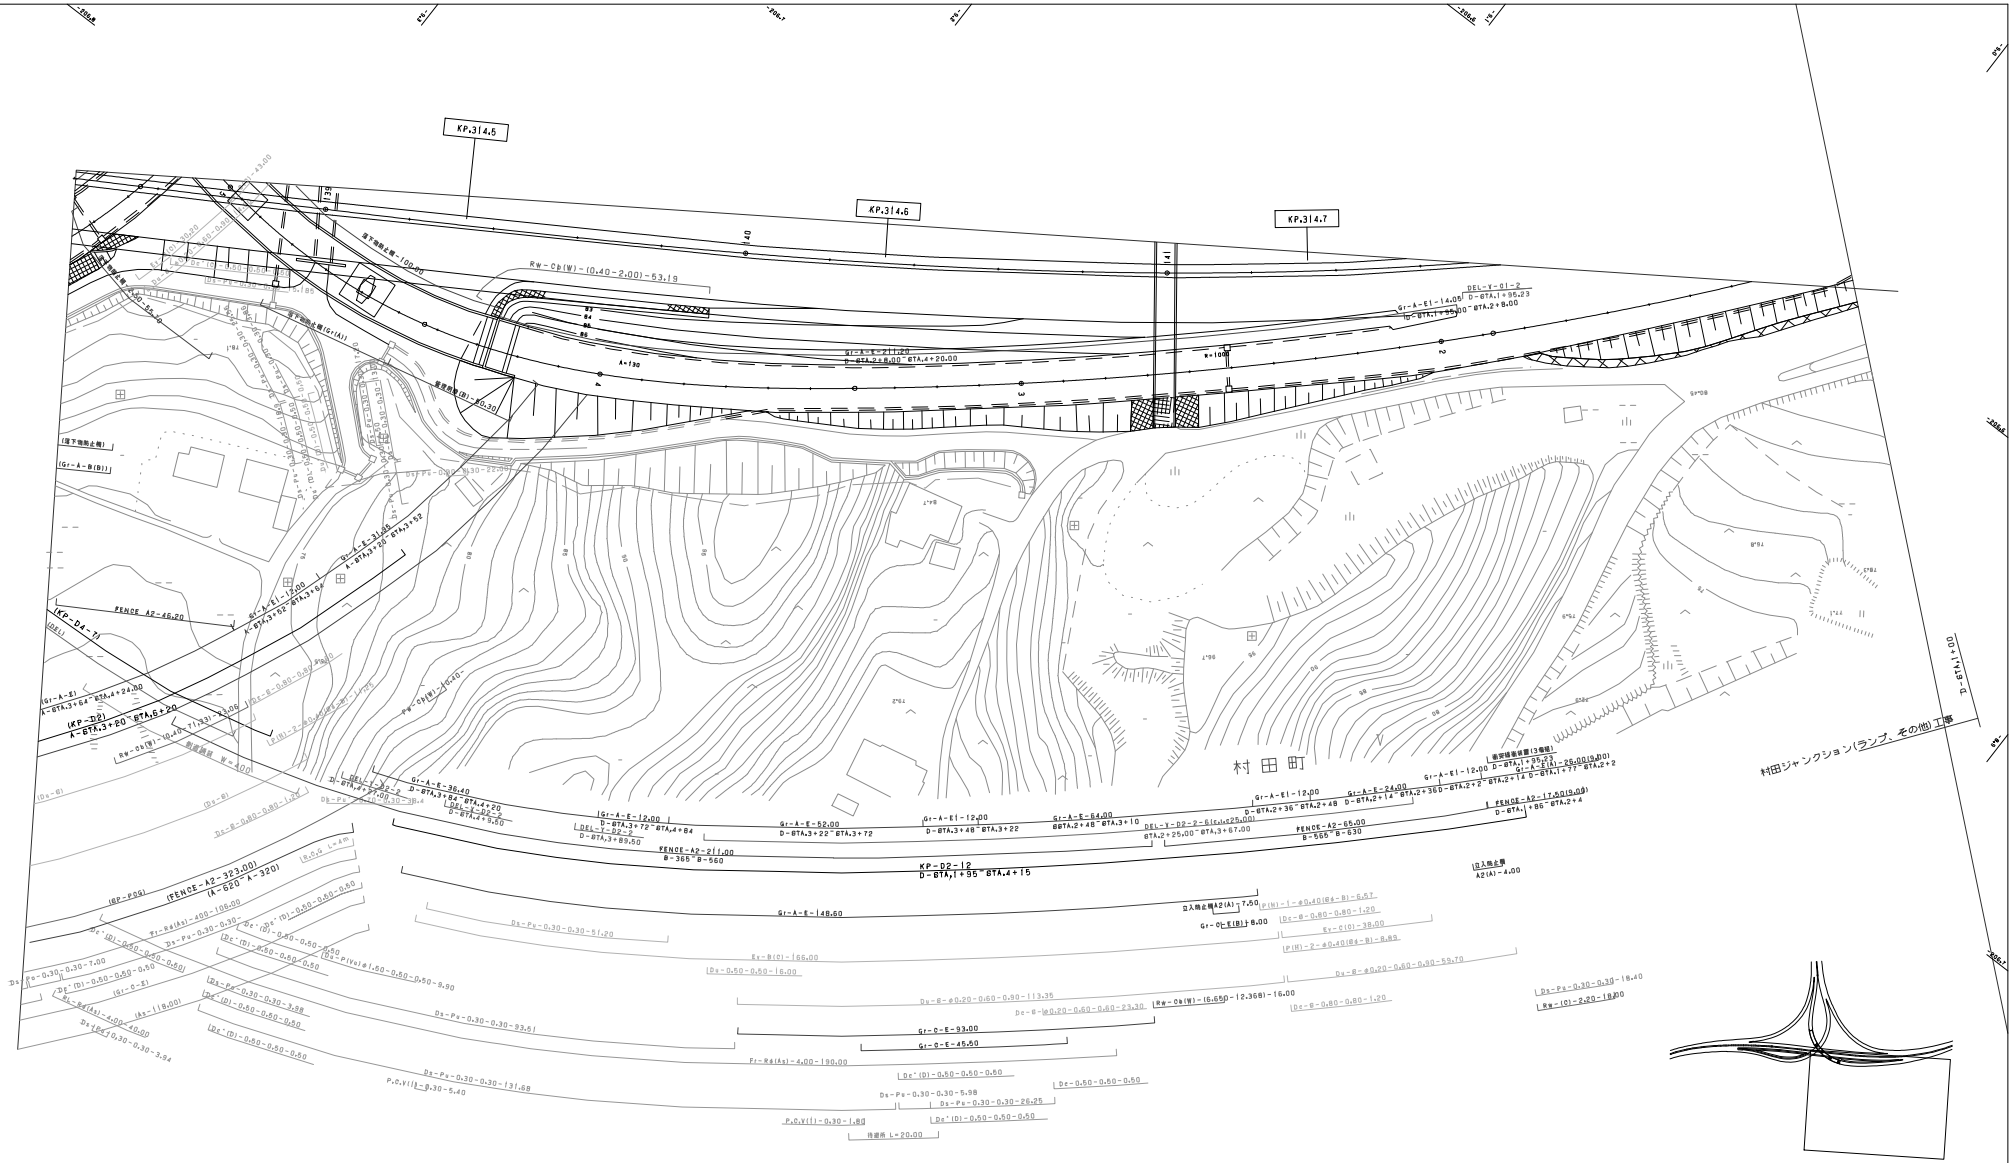

調整年月	摘要
第1回 2005年 2月	
第2回 2018年 1月	

東北横断自動車酒田線 山形自動車道（村田JCT～宮城川崎）			——
工種	管理用平面図		——
名称	村田ジャンクション KP.0.319～KP.0.319 STA.0+00～STA.0+00 KP.314.152～KP.314.735 STA.135+84～STA.141+67	縮尺 1/500	4 4
東日本高速道路（株） 東北支社			

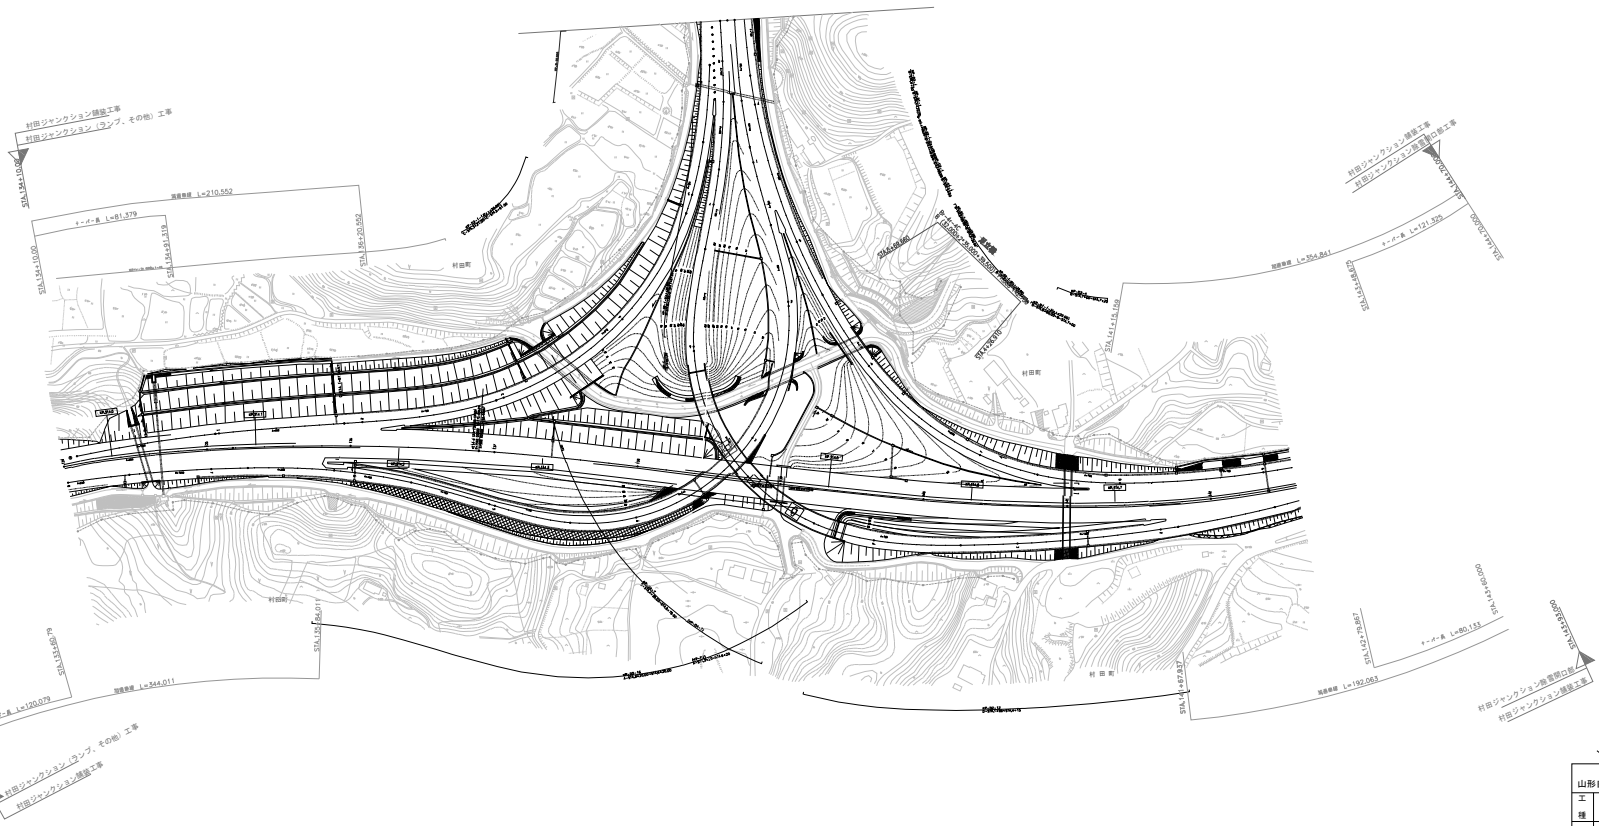

提出年月	備考
第1回 2006年 2月	
第2回 2018年 6月	

東北横断自動車道酒田線 山形自動車道（村田JCT～宮城川崎）		——
工種	管理用平面図	——
名称	KP. 0. 318～KP. 0. 318 STA. 0+00～STA. 0+00	縮尺 1/1000
		1/14

東日本高速道路（株） 東北支社

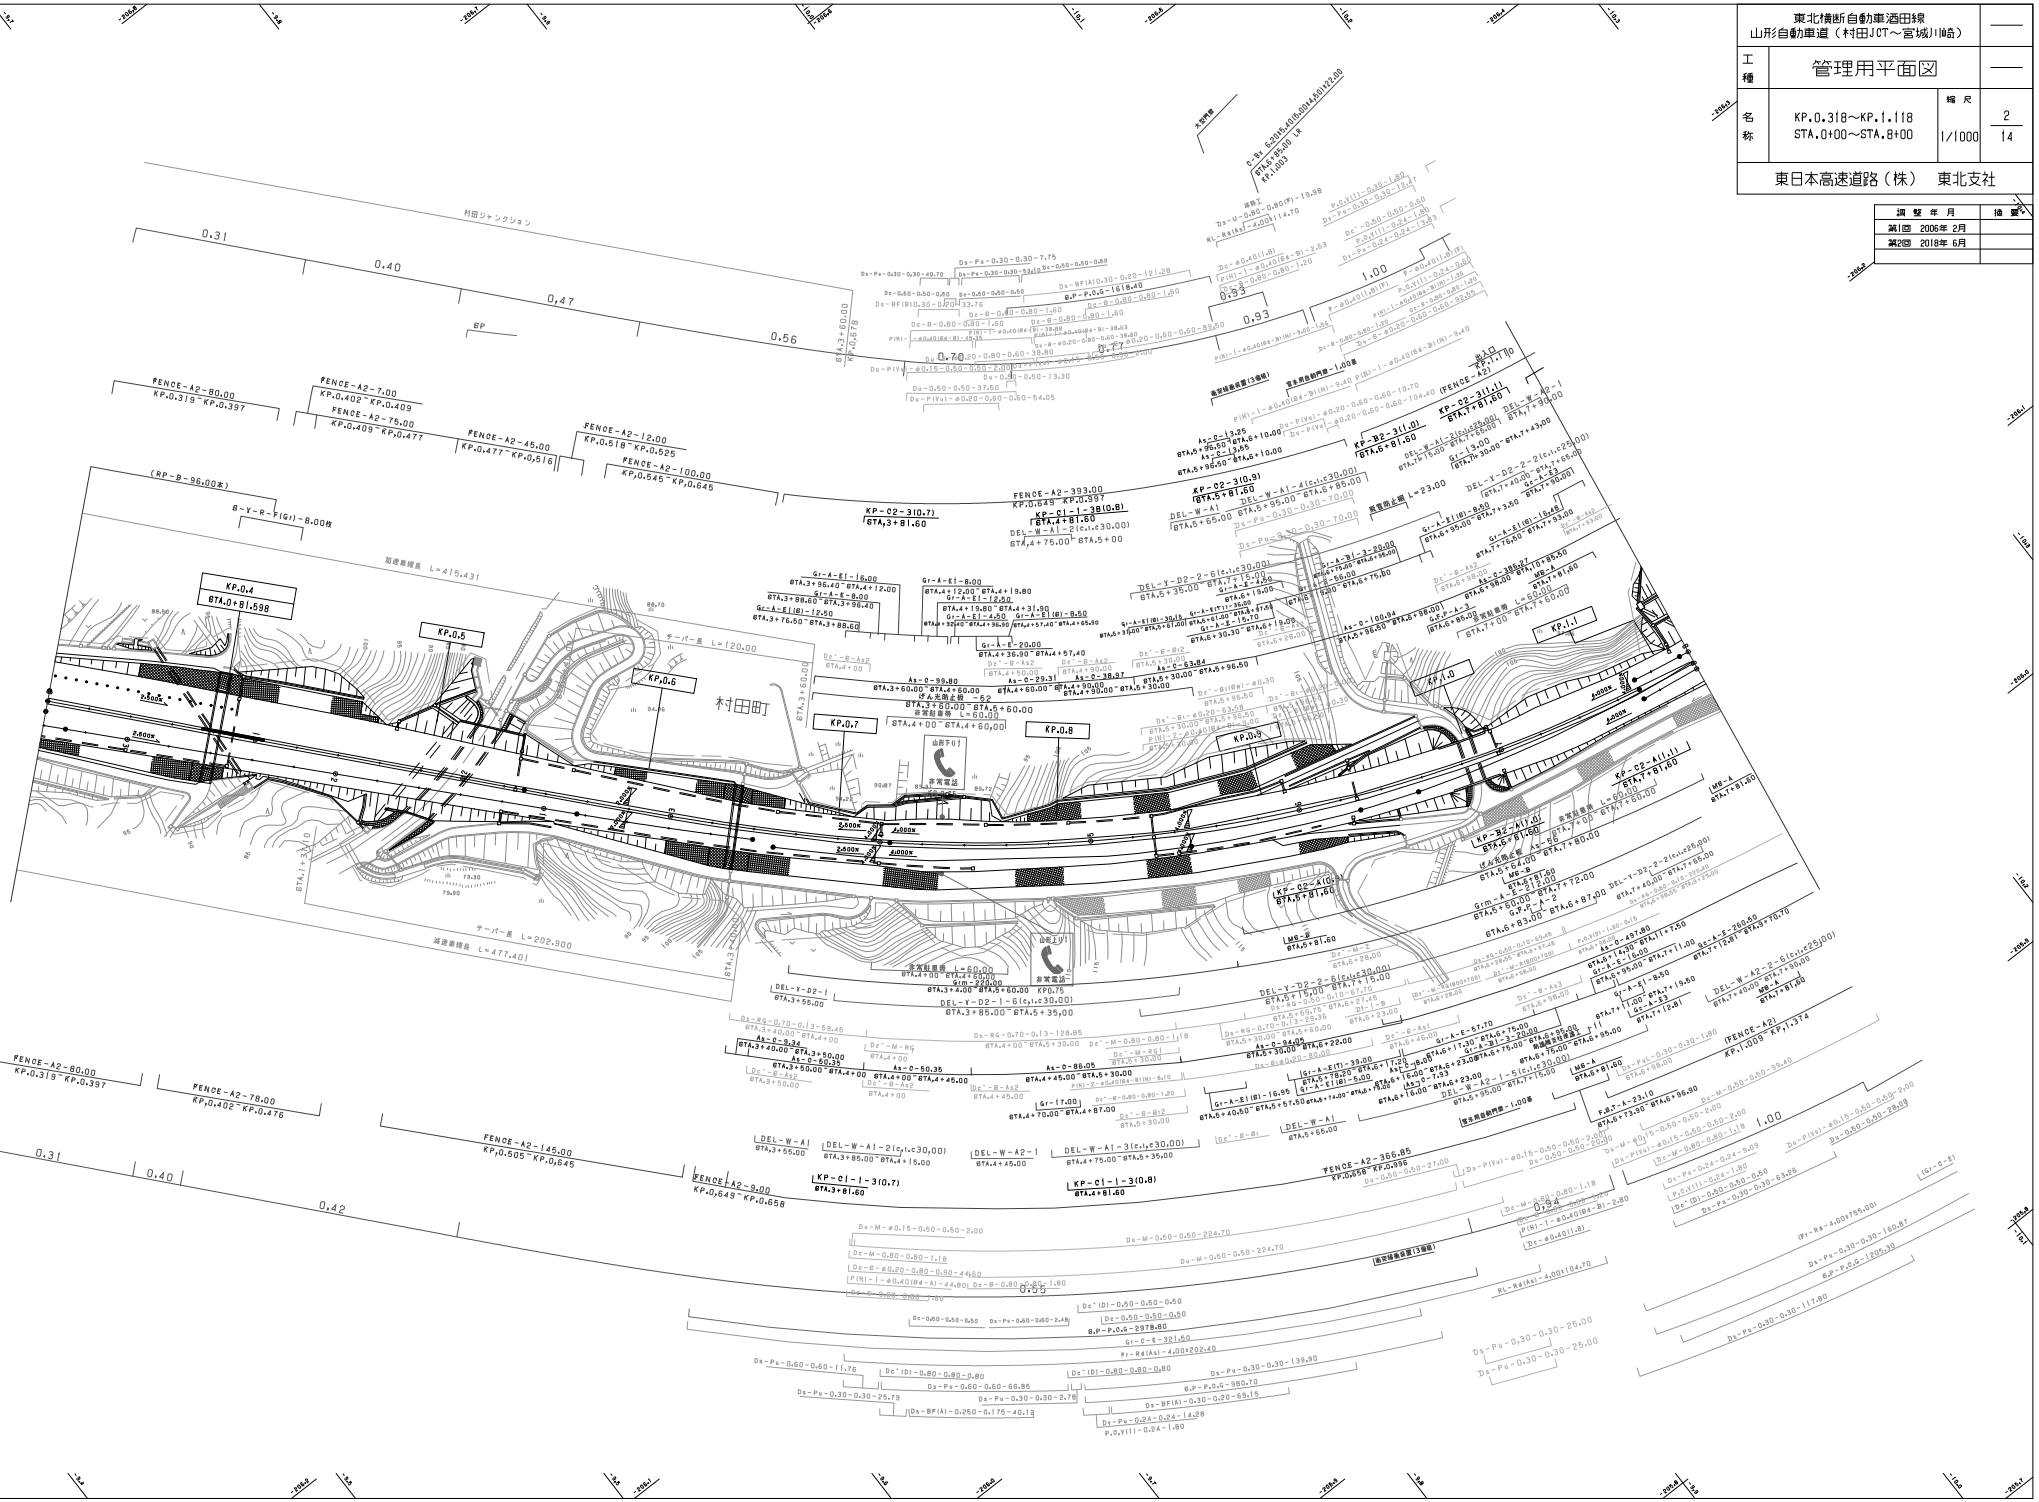
東北横断自動車酒田線
山形自動車道（村田JCT～宮城川崎）
工種 管理用平面図
名称 KP.0.318～KP.1.118
STA.0+00～STA.8+00
縮尺 1/1000
2
14
東日本高速道路（株） 東北支社
調整年月 摘要
第1回 2006年 2月
第2回 2018年 6月
村田ジャンクション
村田町
KP.0.4
KP.0.5
KP.0.6
KP.0.7
KP.0.8
KP.0.9
KP.1.0
KP.1.1
FENCE-A2-80.00 KP.0.319～KP.0.397
FENCE-A2-7.00 KP.0.402～KP.0.409
FENCE-A2-75.00 KP.0.409～KP.0.477
FENCE-A2-45.00 KP.0.477～KP.0.516
FENCE-A2-12.00 KP.0.518～KP.0.525
FENCE-A2-100.00 KP.0.545～KP.0.645
FENCE-A2-393.00 KP.0.645～KP.0.997
FENCE-A2-80.00 KP.0.319～KP.0.397
FENCE-A2-78.00 KP.0.402～KP.0.476
FENCE-A2-145.00 KP.0.505～KP.0.645
FENCE-A2-9.00 KP.0.649～KP.0.658
FENCE-A2-366.85 KP.0.658～KP.0.995
FENCE-A2 KP.1.005～KP.1.374
(RP-B-96.00米)
8-Y-R-F(G1)-8.00米
減速車線長 L=415.431
減速車線長 L=477.401
テーパー長 L=120.00
テーパー長 L=202.300
非常駐車帯 L=60.00
非常電話
山形下り
KP-C2-3(0.7) STA.3+81.60
KP-C1-1-3(0.8) STA.4+81.60
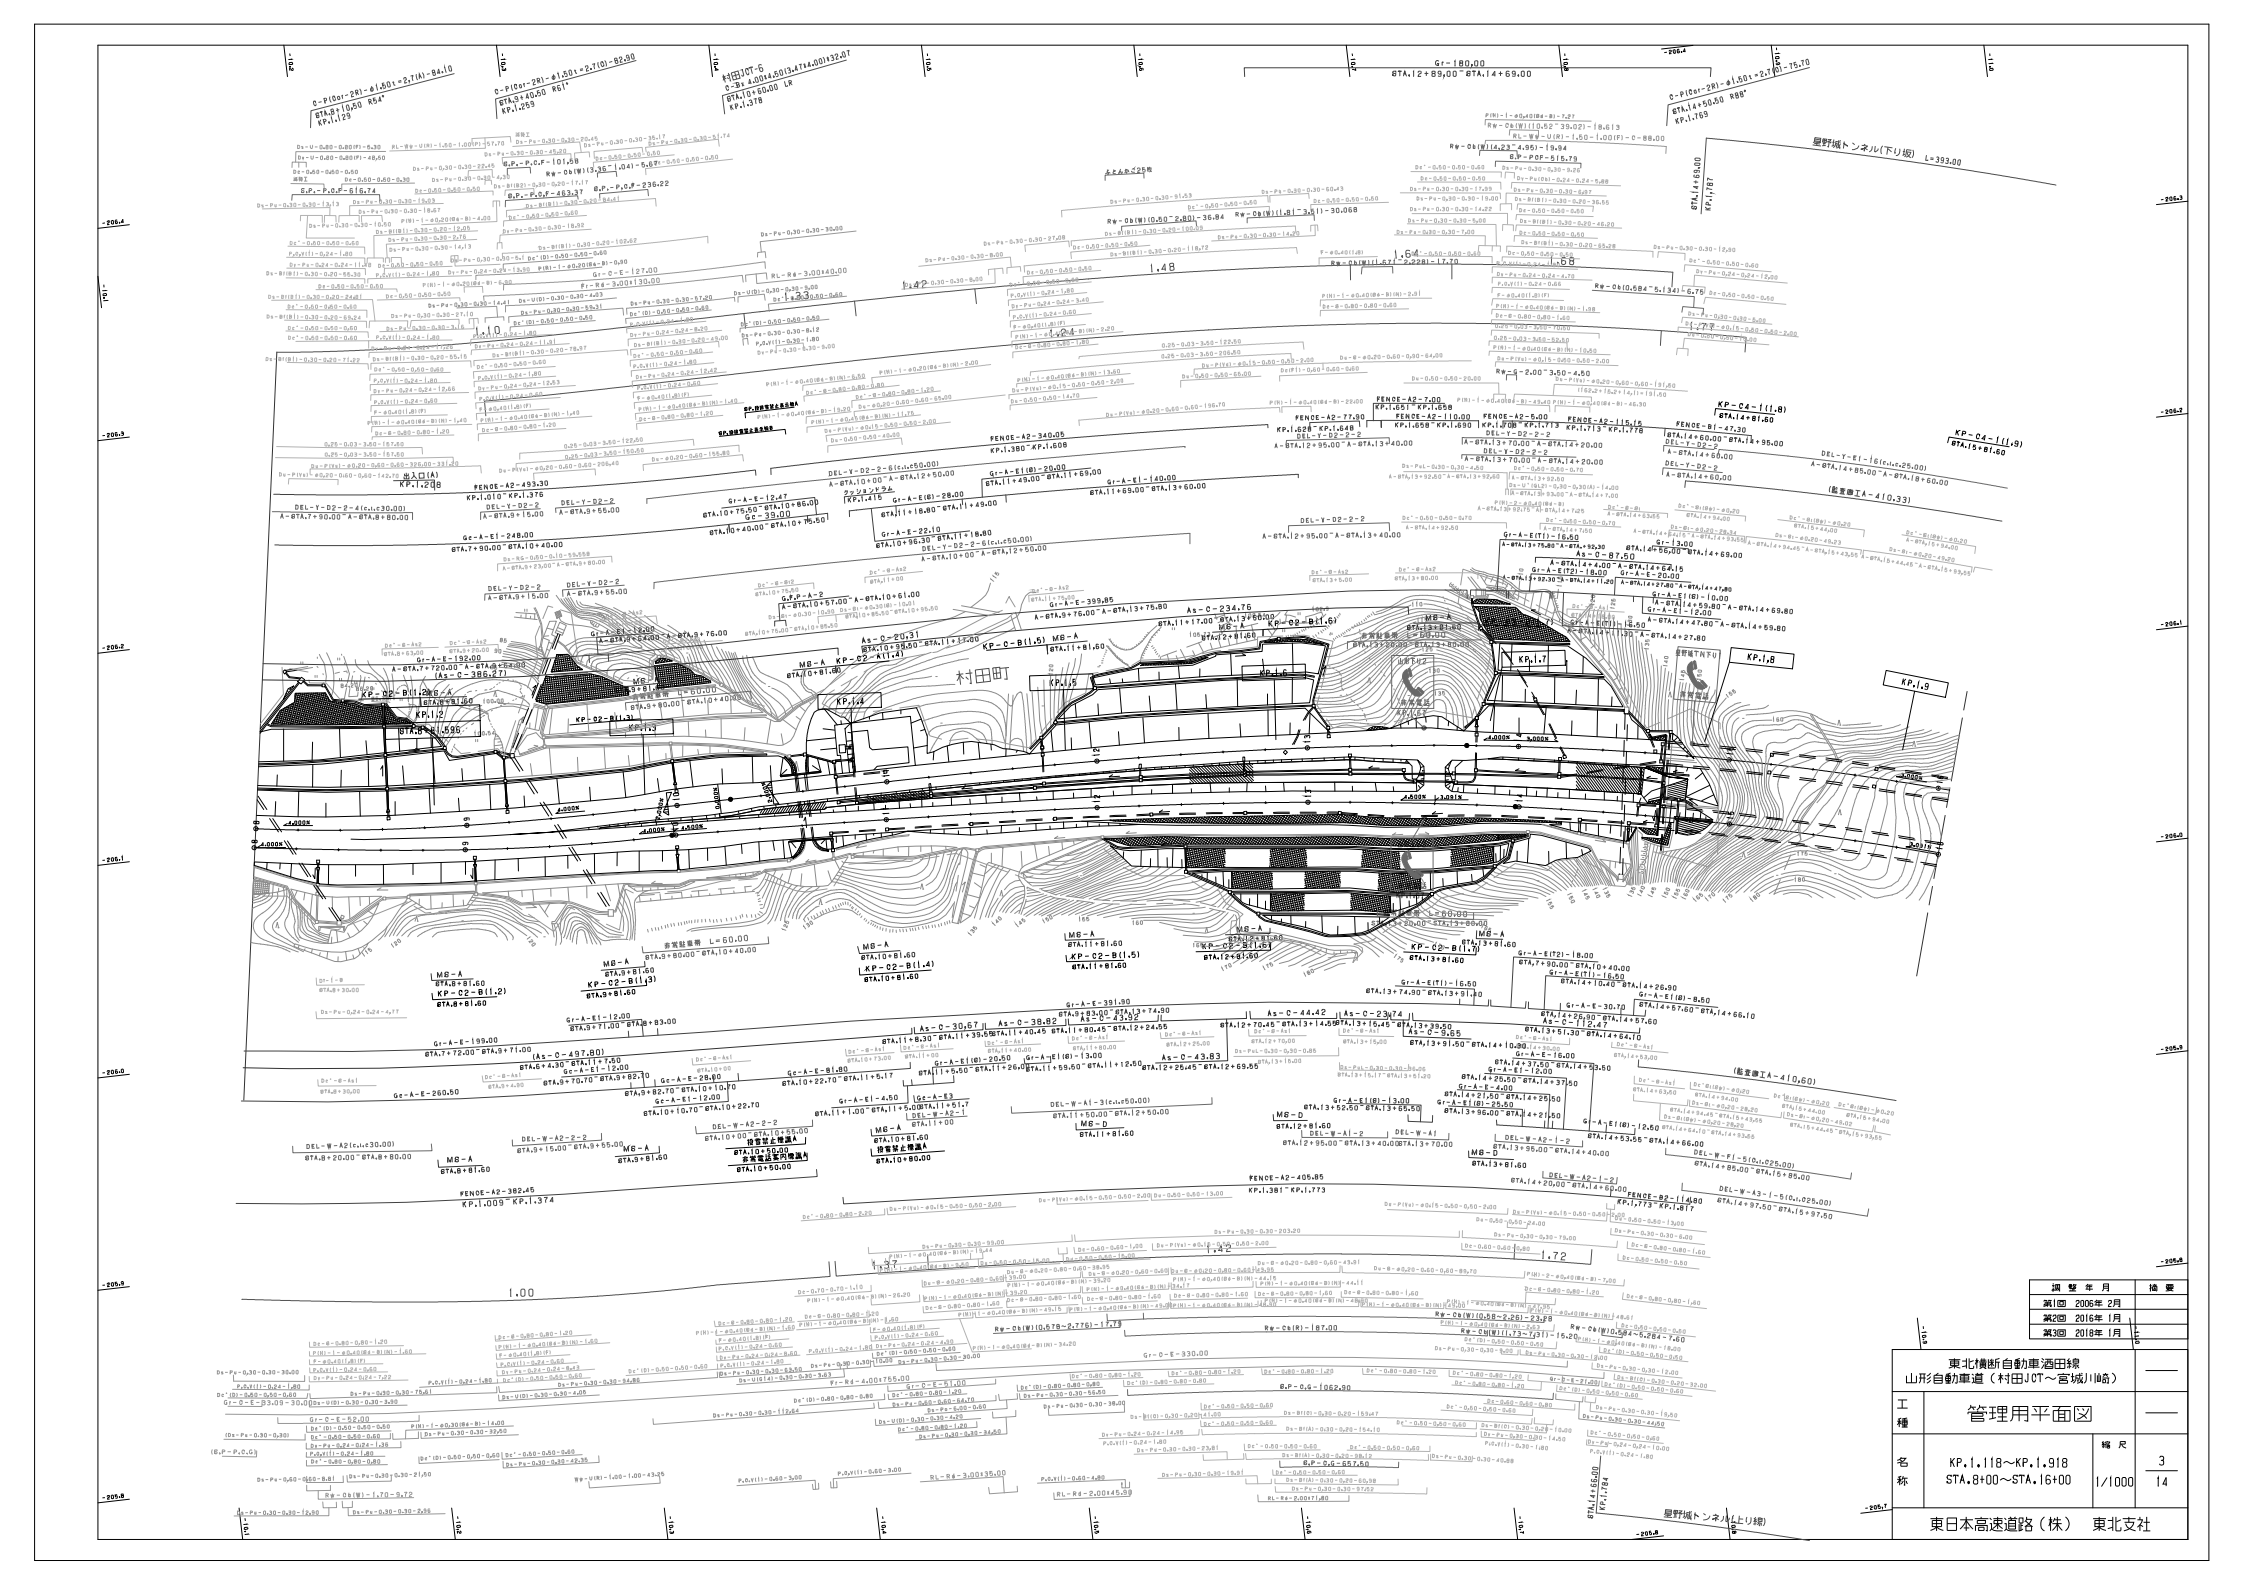

調整年月	摘要
第3回 2018年 1月	

東北横断自動車酒田線
山形自動車道（村田JCT～宮城川崎）

工種	管理用平面図		
名称	KP.1.118～KP.1.918 STA.8+00～STA.16+00	縮尺 1/1000	3 14

東日本高速道路（株） 東北支社

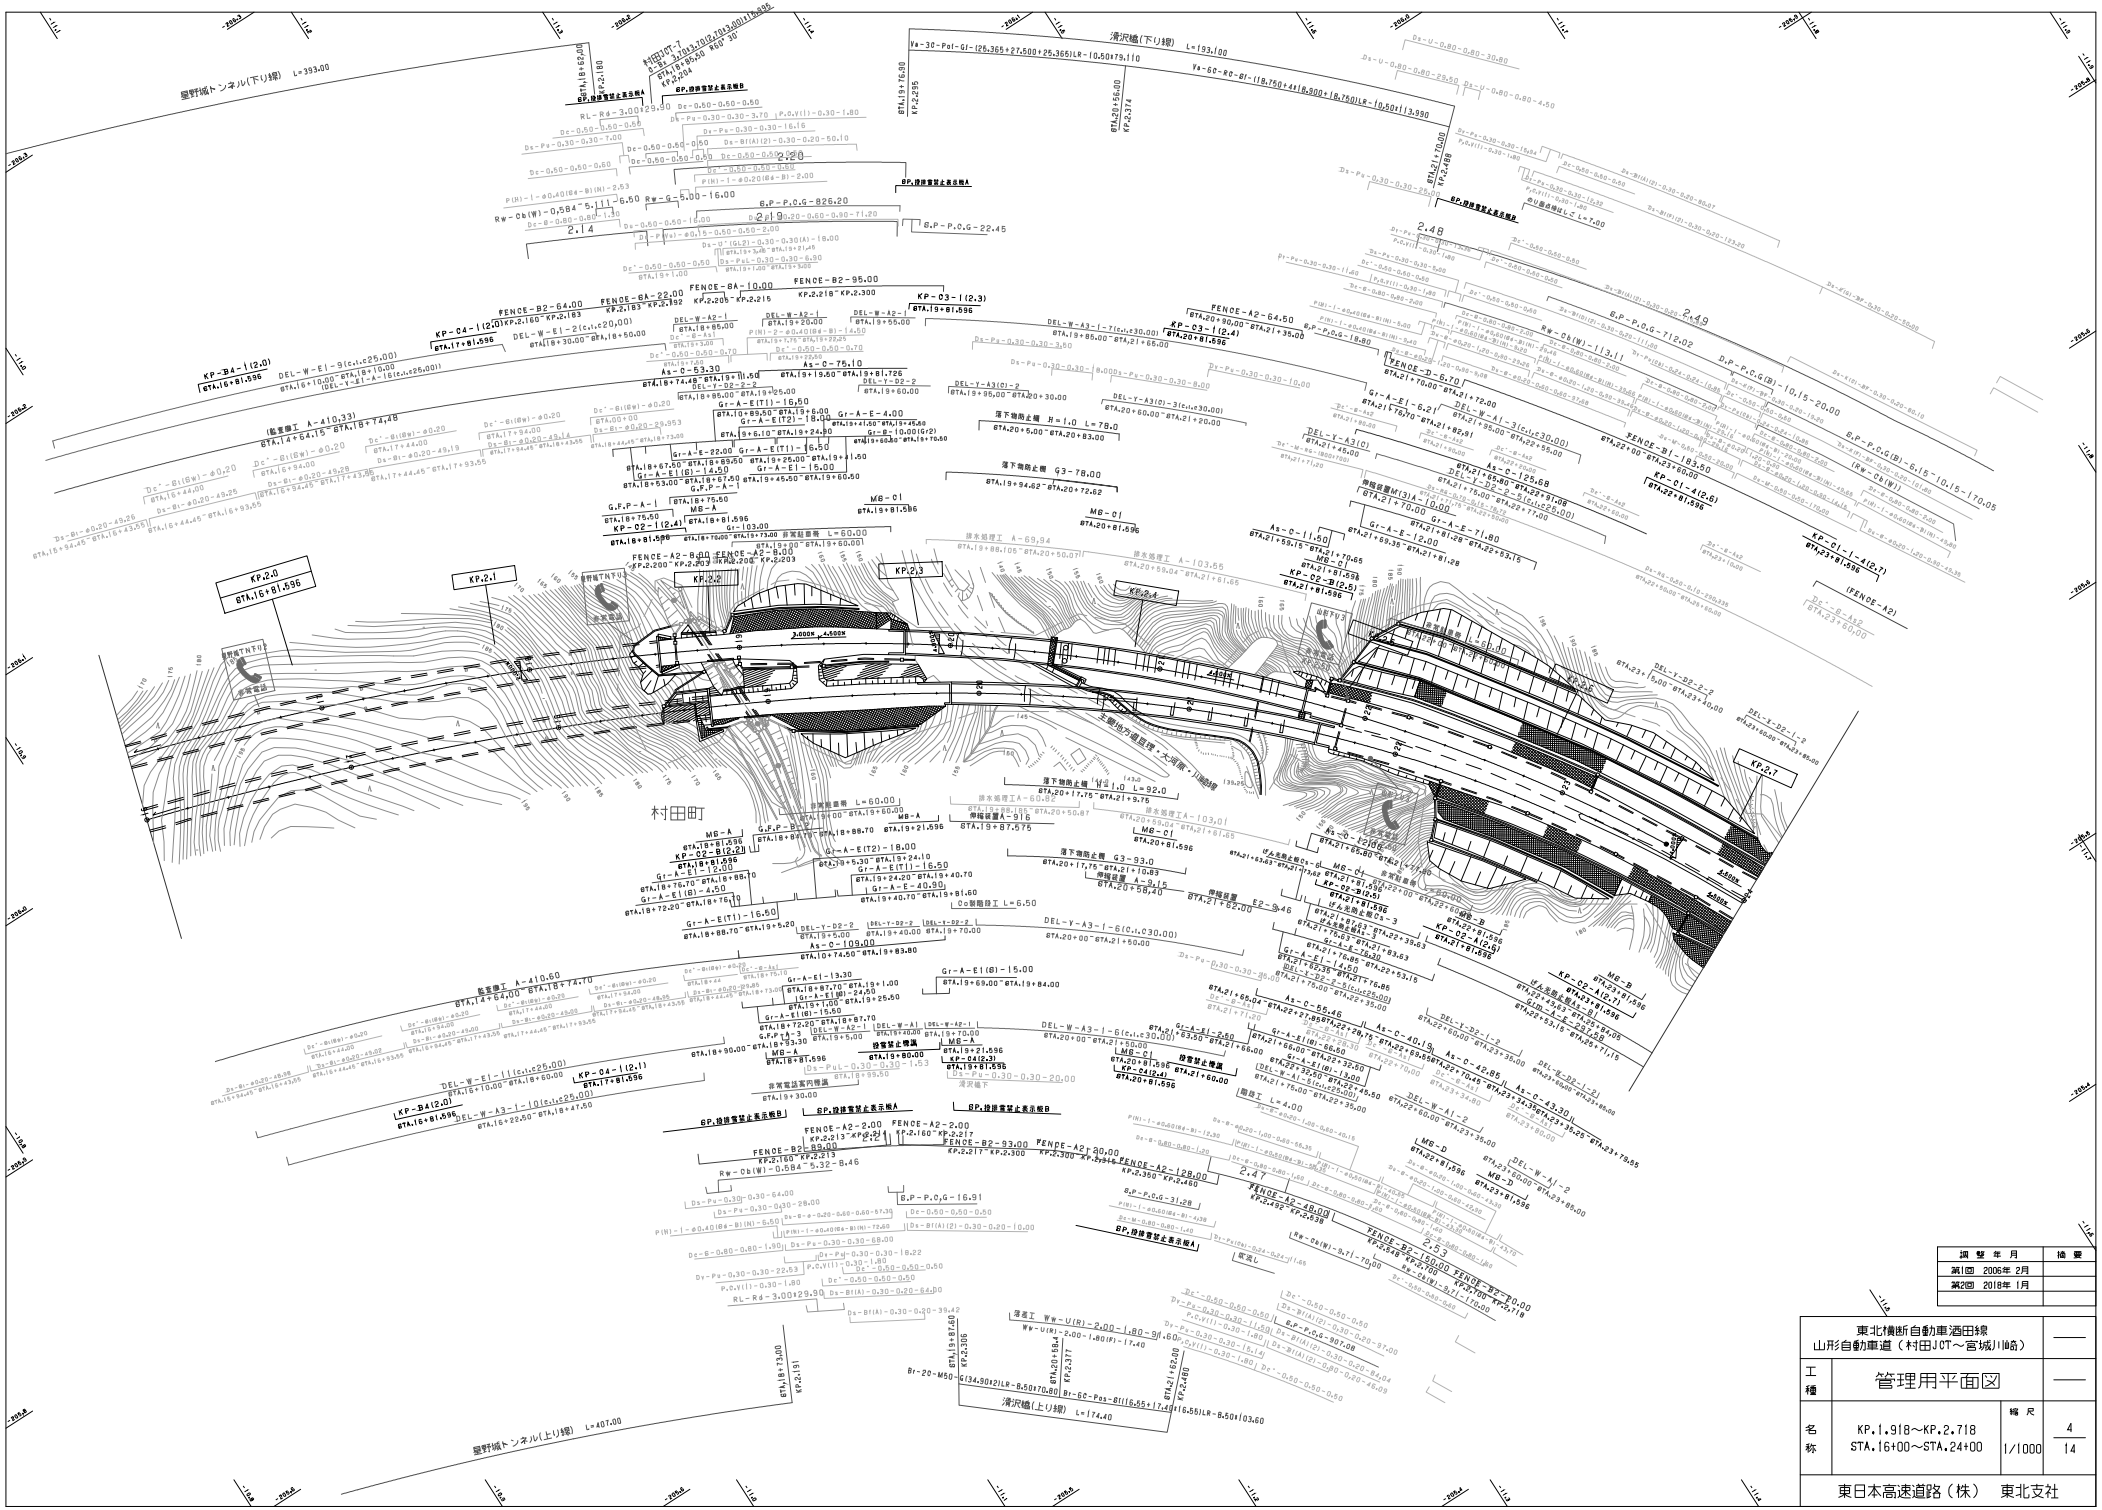

調整年月	摘要
第2回 2018年 1月	

東北横断自動車酒田線
山形自動車道（村田JCT～宮城川崎）

工種：管理用平面図

名称：KP.1.918～KP.2.718
STA.16+00～STA.24+00

縮尺：1/1000

4/14

東日本高速道路（株） 東北支社

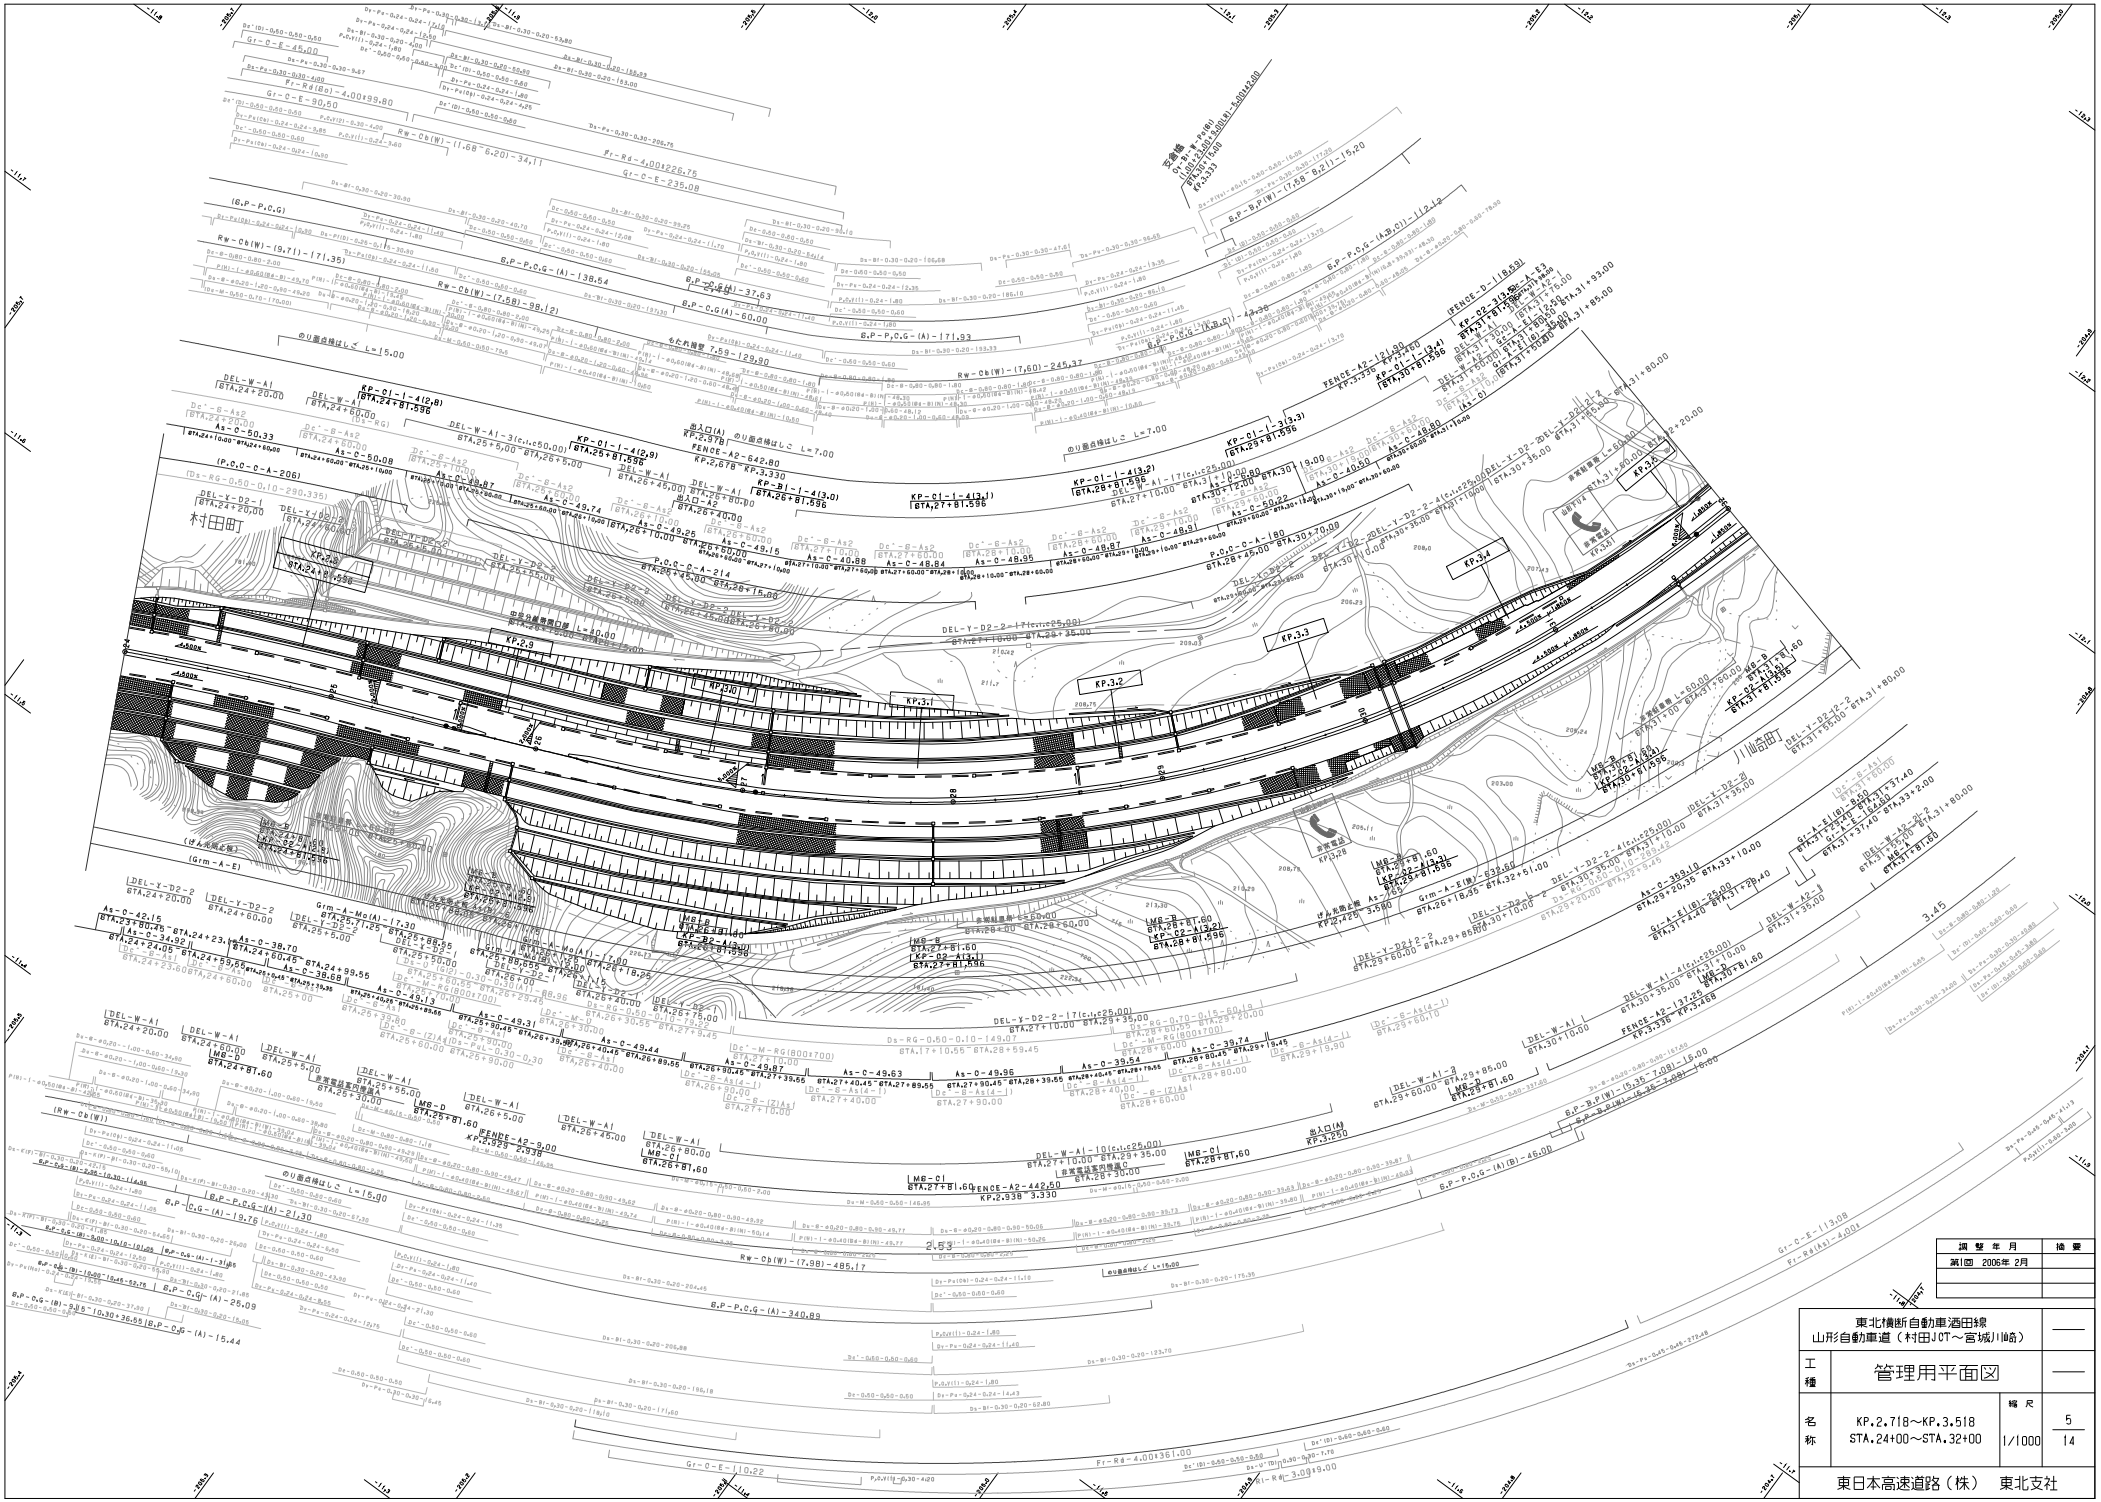
村田町
川崎町
KP.2.8
KP.2.9
KP.3.0
KP.3.1
KP.3.2
KP.3.3
KP.3.4
KP.3.5

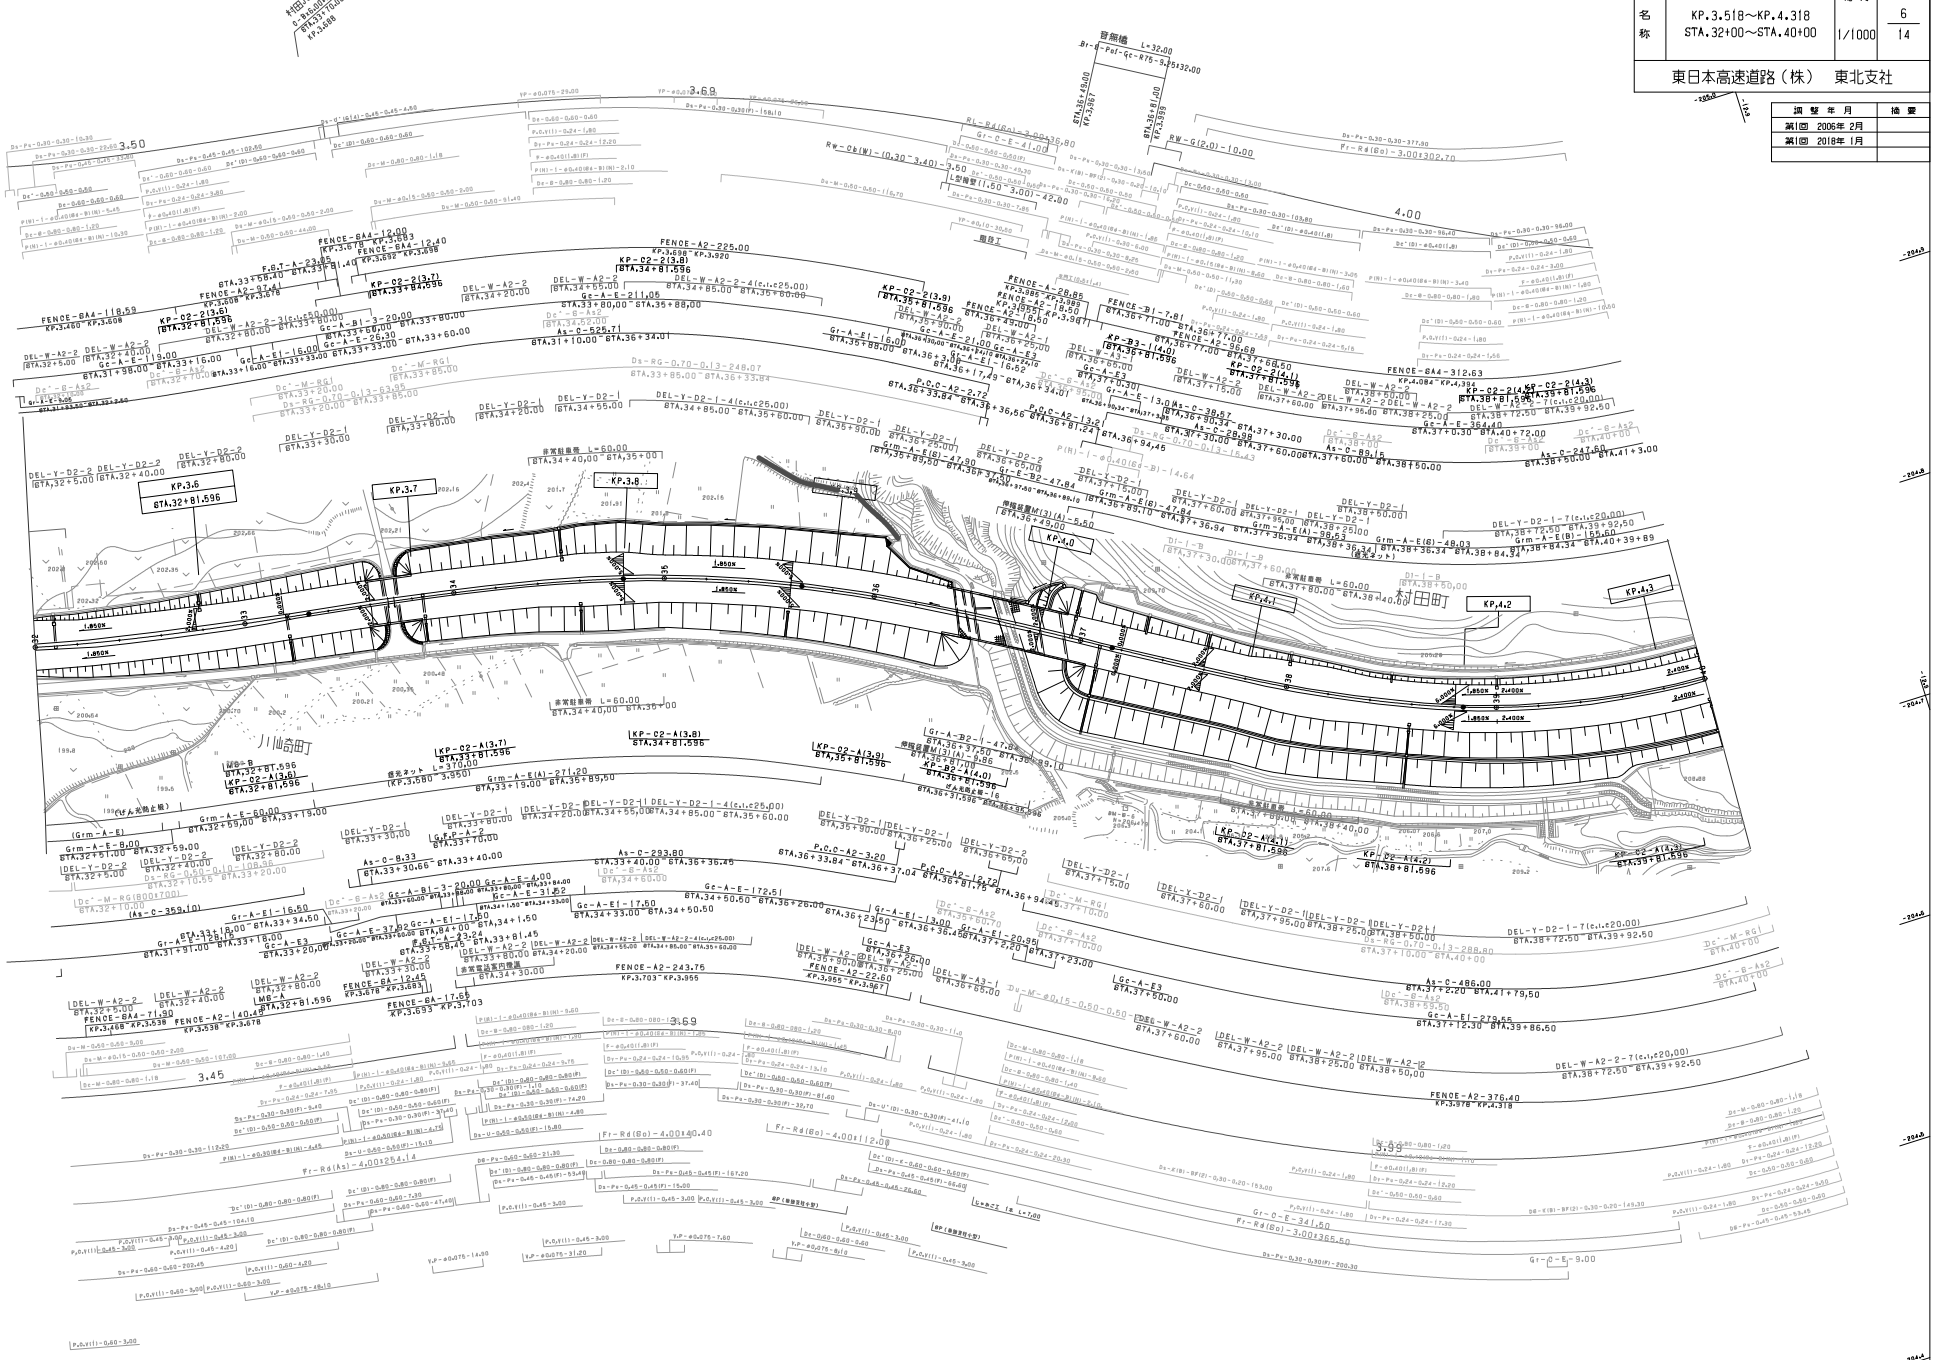

東北横断自動車酒田線
山形自動車道（村田JCT～宮城川崎）

工種	管理用平面図		
名称	KP.3.518～KP.4.318 STA.32+00～STA.40+00	縮尺 1/1000	6 14

東日本高速道路（株）　東北支社

調整年月	摘要
第1回　2006年 2月	
第1回　2018年 1月	

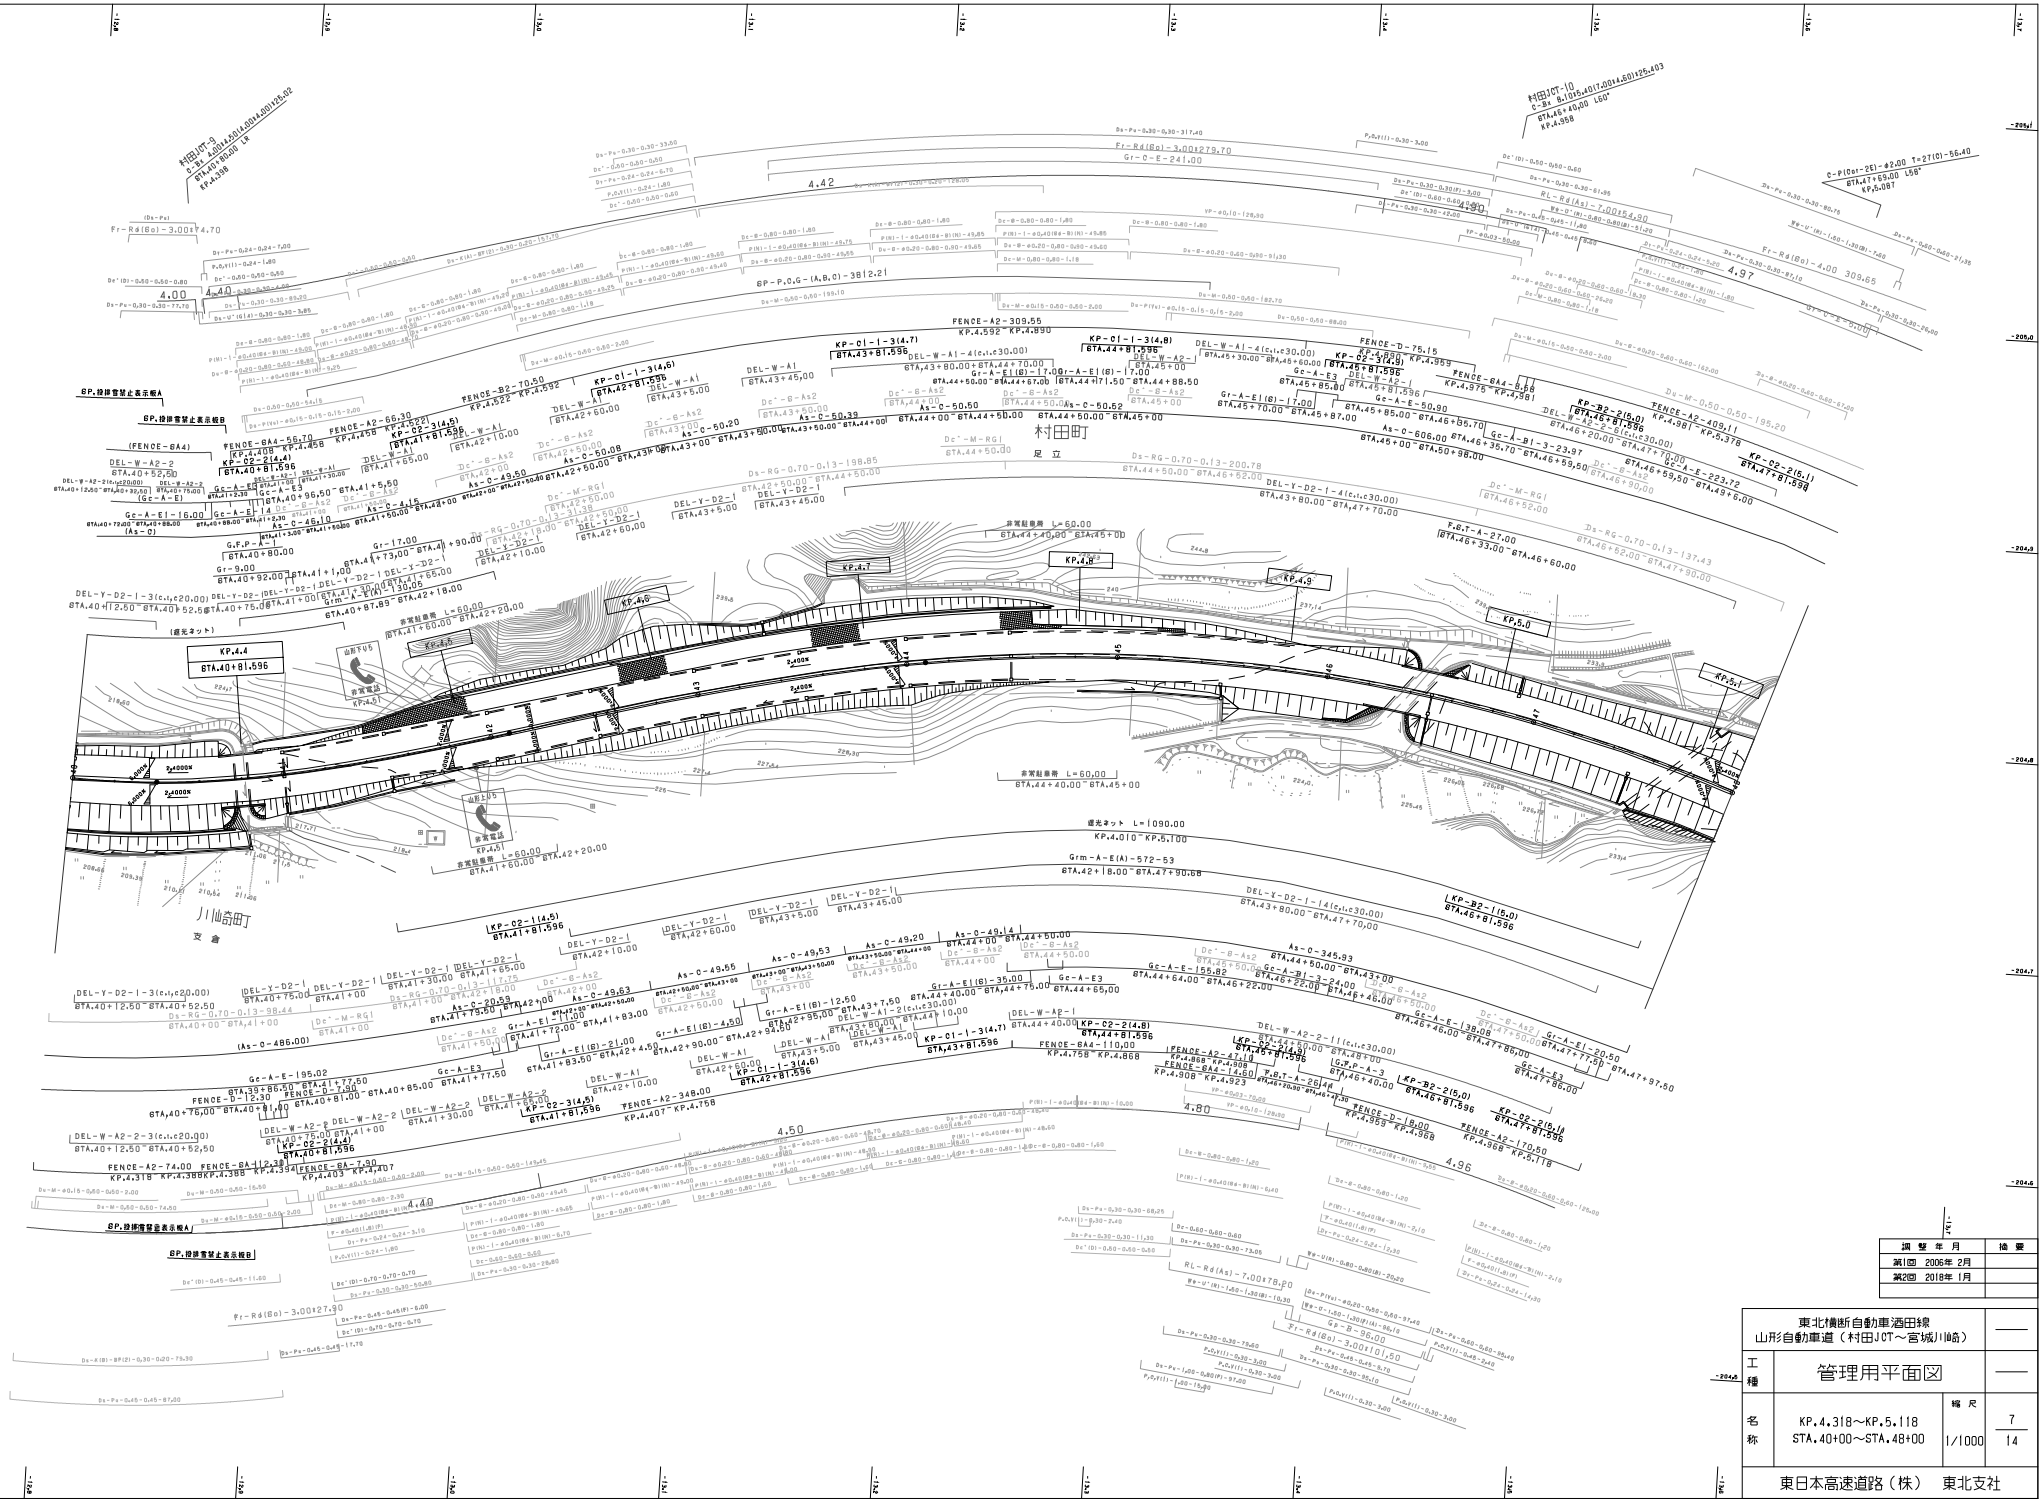
村田町
川崎町
KP.4.4
STA.40+81.596
KP.4.6
KP.4.7
KP.4.8
KP.4.9
KP.5.0
KP.5.1
非常電話
非常駐車帯 L=60.00
非常駐車帯 L=60.00
非常駐車帯 L=60.00
非常駐車帯 L=60.00
遮光ネット L=1090.00
KP.4.010～KP.5.100
FENCE-A2-309.55
KP.4.592～KP.4.899
FENCE-B2-70.50
KP.4.522～KP.4.592
FENCE-A2-66.30
KP.4.458～KP.4.521
FENCE-BA4-56.70
KP.4.408～KP.4.458
FENCE-BA4-74.00
KP.4.318～KP.4.392
FENCE-BA-7.00
KP.4.403～KP.4.407
FENCE-A2-348.00
KP.4.407～KP.4.758
FENCE-BA4-110.00
KP.4.758～KP.4.868
FENCE-A2-43.10
KP.4.868～KP.4.911
FENCE-BA4-14.60
KP.4.911～KP.4.923
FENCE-A2-45.00
KP.4.923～KP.4.968
FENCE-D-18.00
KP.4.953～KP.4.968
FENCE-A2-170.50
KP.4.968～KP.5.118
FENCE-D-75.15
KP.4.878～KP.4.953
FENCE-BA4-5.58
KP.4.975～KP.4.981
FENCE-A2-409.11
KP.4.981～KP.5.378
SP.投排雪禁止表示板A
SP.投排雪禁止表示板B
SP.投排雪禁止表示板A
SP.投排雪禁止表示板B
村田JCT-9
C-Bx L=1015.40(17.00)1.60)125.403
STA.40+80.00 L=0
KP.4.398
村田JCT-10
C-Bx L=1015.40(17.00)1.60)125.403
STA.41+40.00 L60°
KP.4.958
C-P(Dsr-2E)-Φ2.00 T=27(C)-56.40
STA.47+69.00 L58°
KP.5.087
4.42
4.40
4.00
4.97
4.80
4.96
4.50
4.40
Fr-Rd(Bo)-3.00t279.70
Gr-C-E-241.00
Fr-Rd(Bo)-3.00t274.70
Fr-Rd(Bo)-4.00 309.65
Fr-Rd(Bo)-3.00t127.90
RL-Rd(As)-7.00t78.20
SP-P,O,G-(A,B,C)-38 2.21
Gr-A-E(B)-17.00
Gr-A-E3
Gr-A-E(B)-35.00
Gr-A-E(B)-12.50
Gr-A-E(B)-4.50
Gr-A-E(B)-21.00
Gr-A-E(B)-1.00
Gr-A-E3
Gr-A-E-155.82
Gr-A-E-38.08
Gr-A-E-20.50
Gr-A-E-195.02
Grm-A-E(A)-572-53
Gr-A-B1-3-23.97
Gr-A-E-223.72
Gr-A-B1-3-24.00
Gr-A-E3
Gr-A-E3
Gr-A-E3

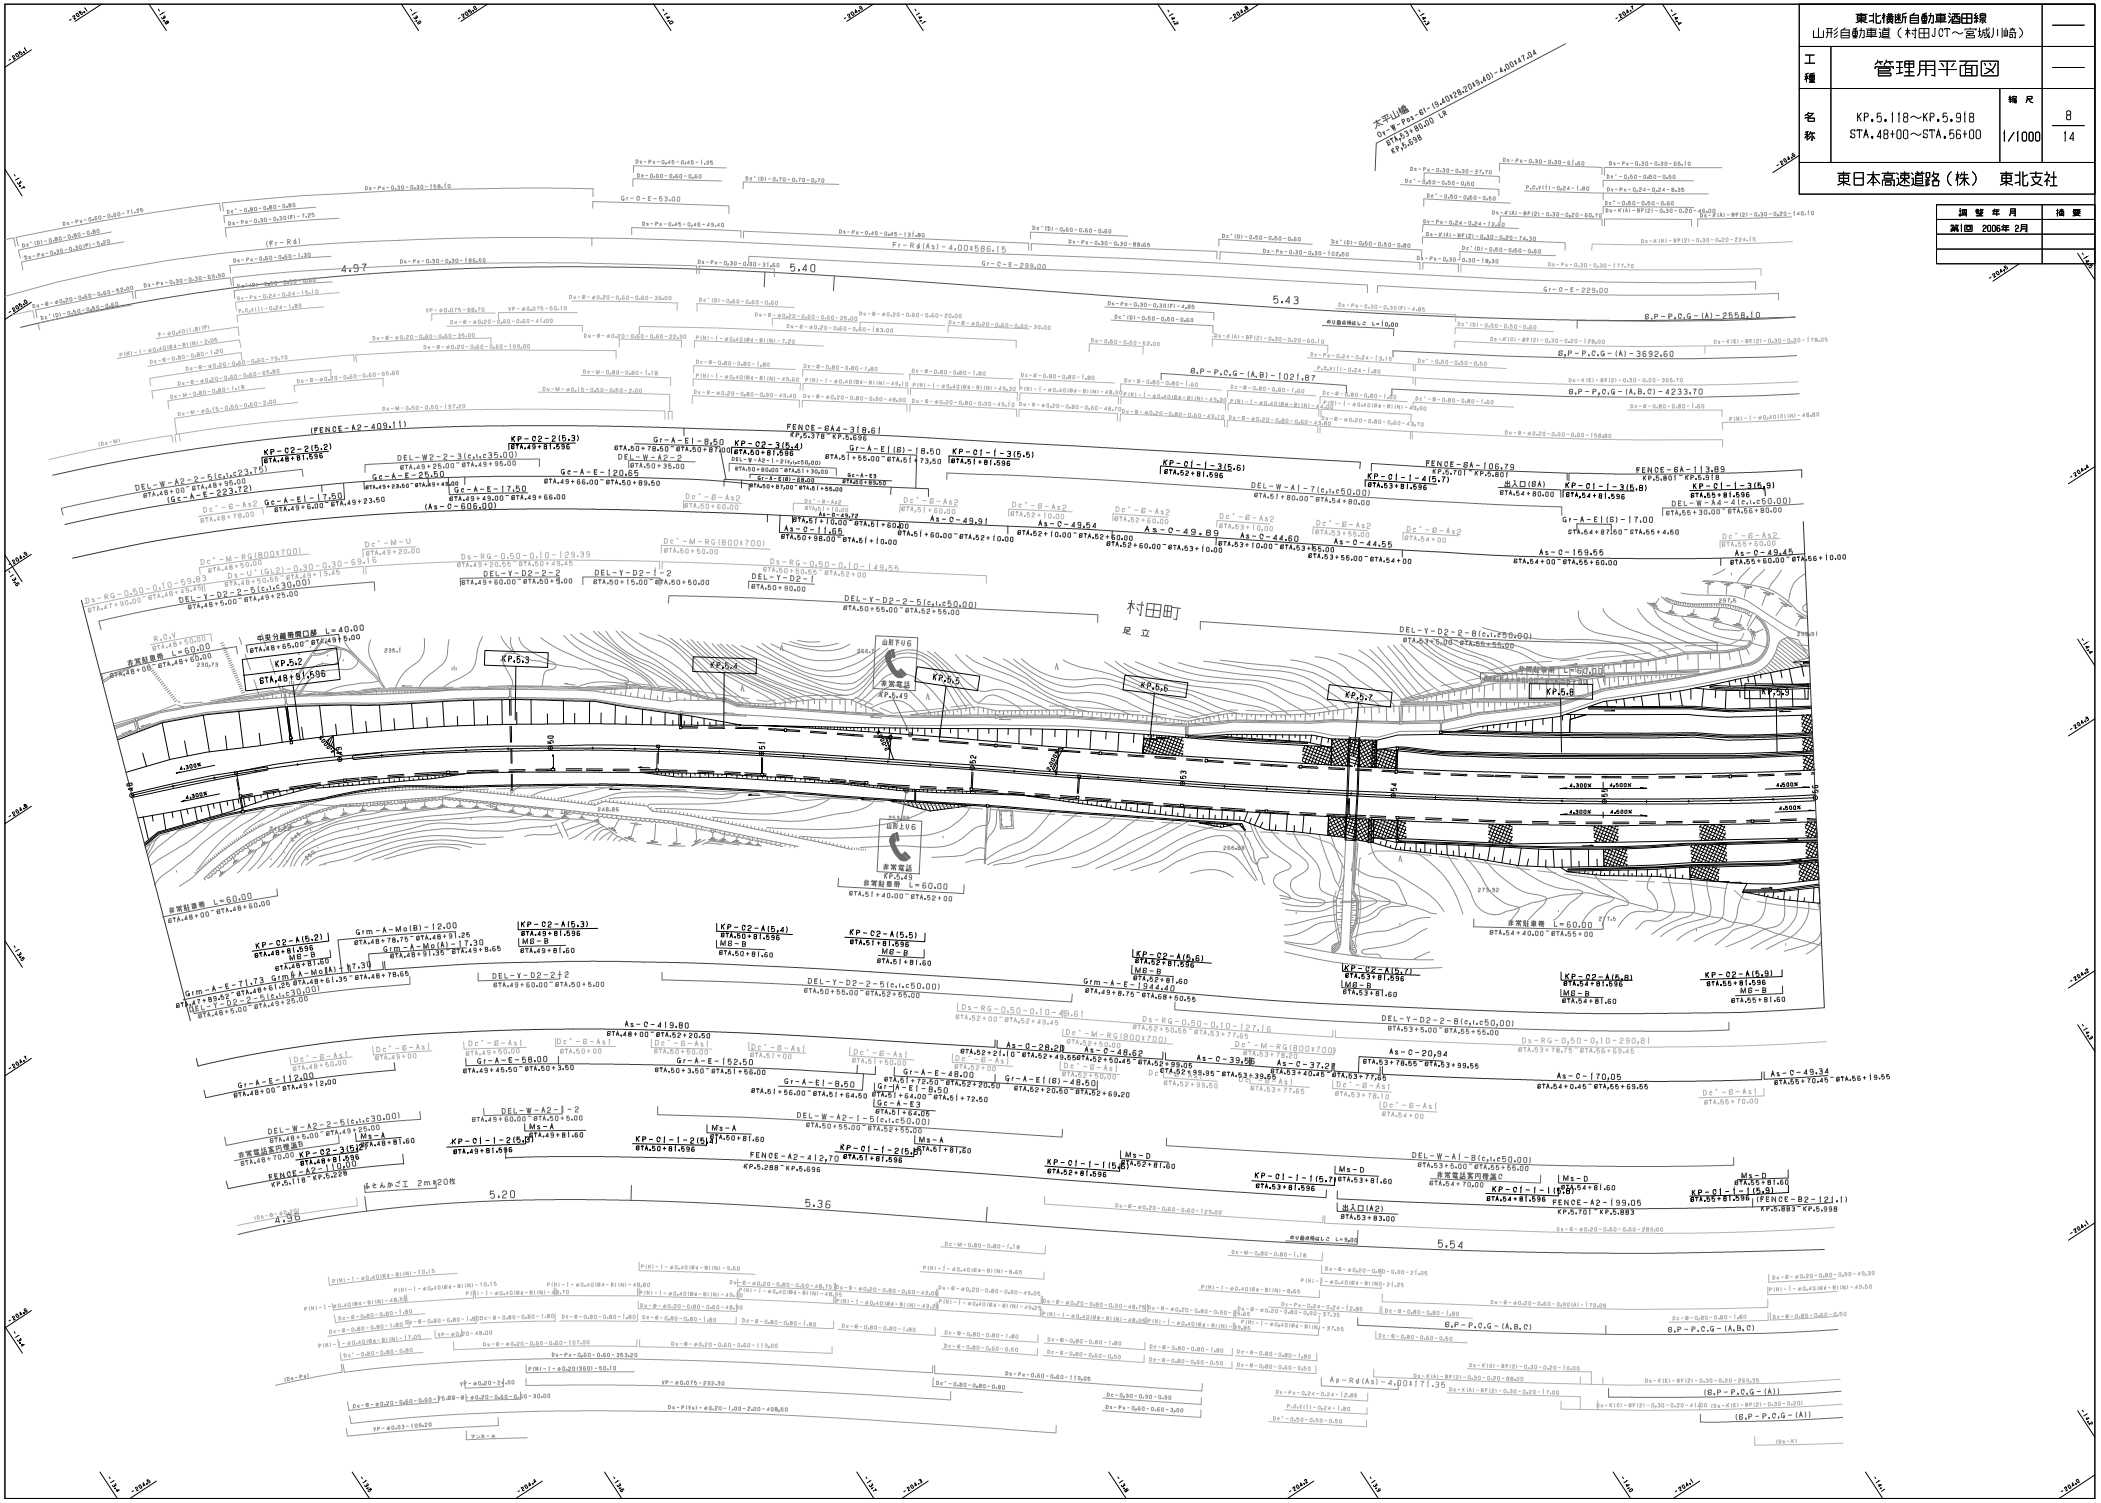
村田町
KP.5.2
KP.5.3
KP.5.4
KP.5.5
KP.5.6
KP.5.7
KP.5.8
KP.5.9
KP.5.49
KP.5.43
非常駐車帯 L=40.00
非常駐車帯 L=60.00
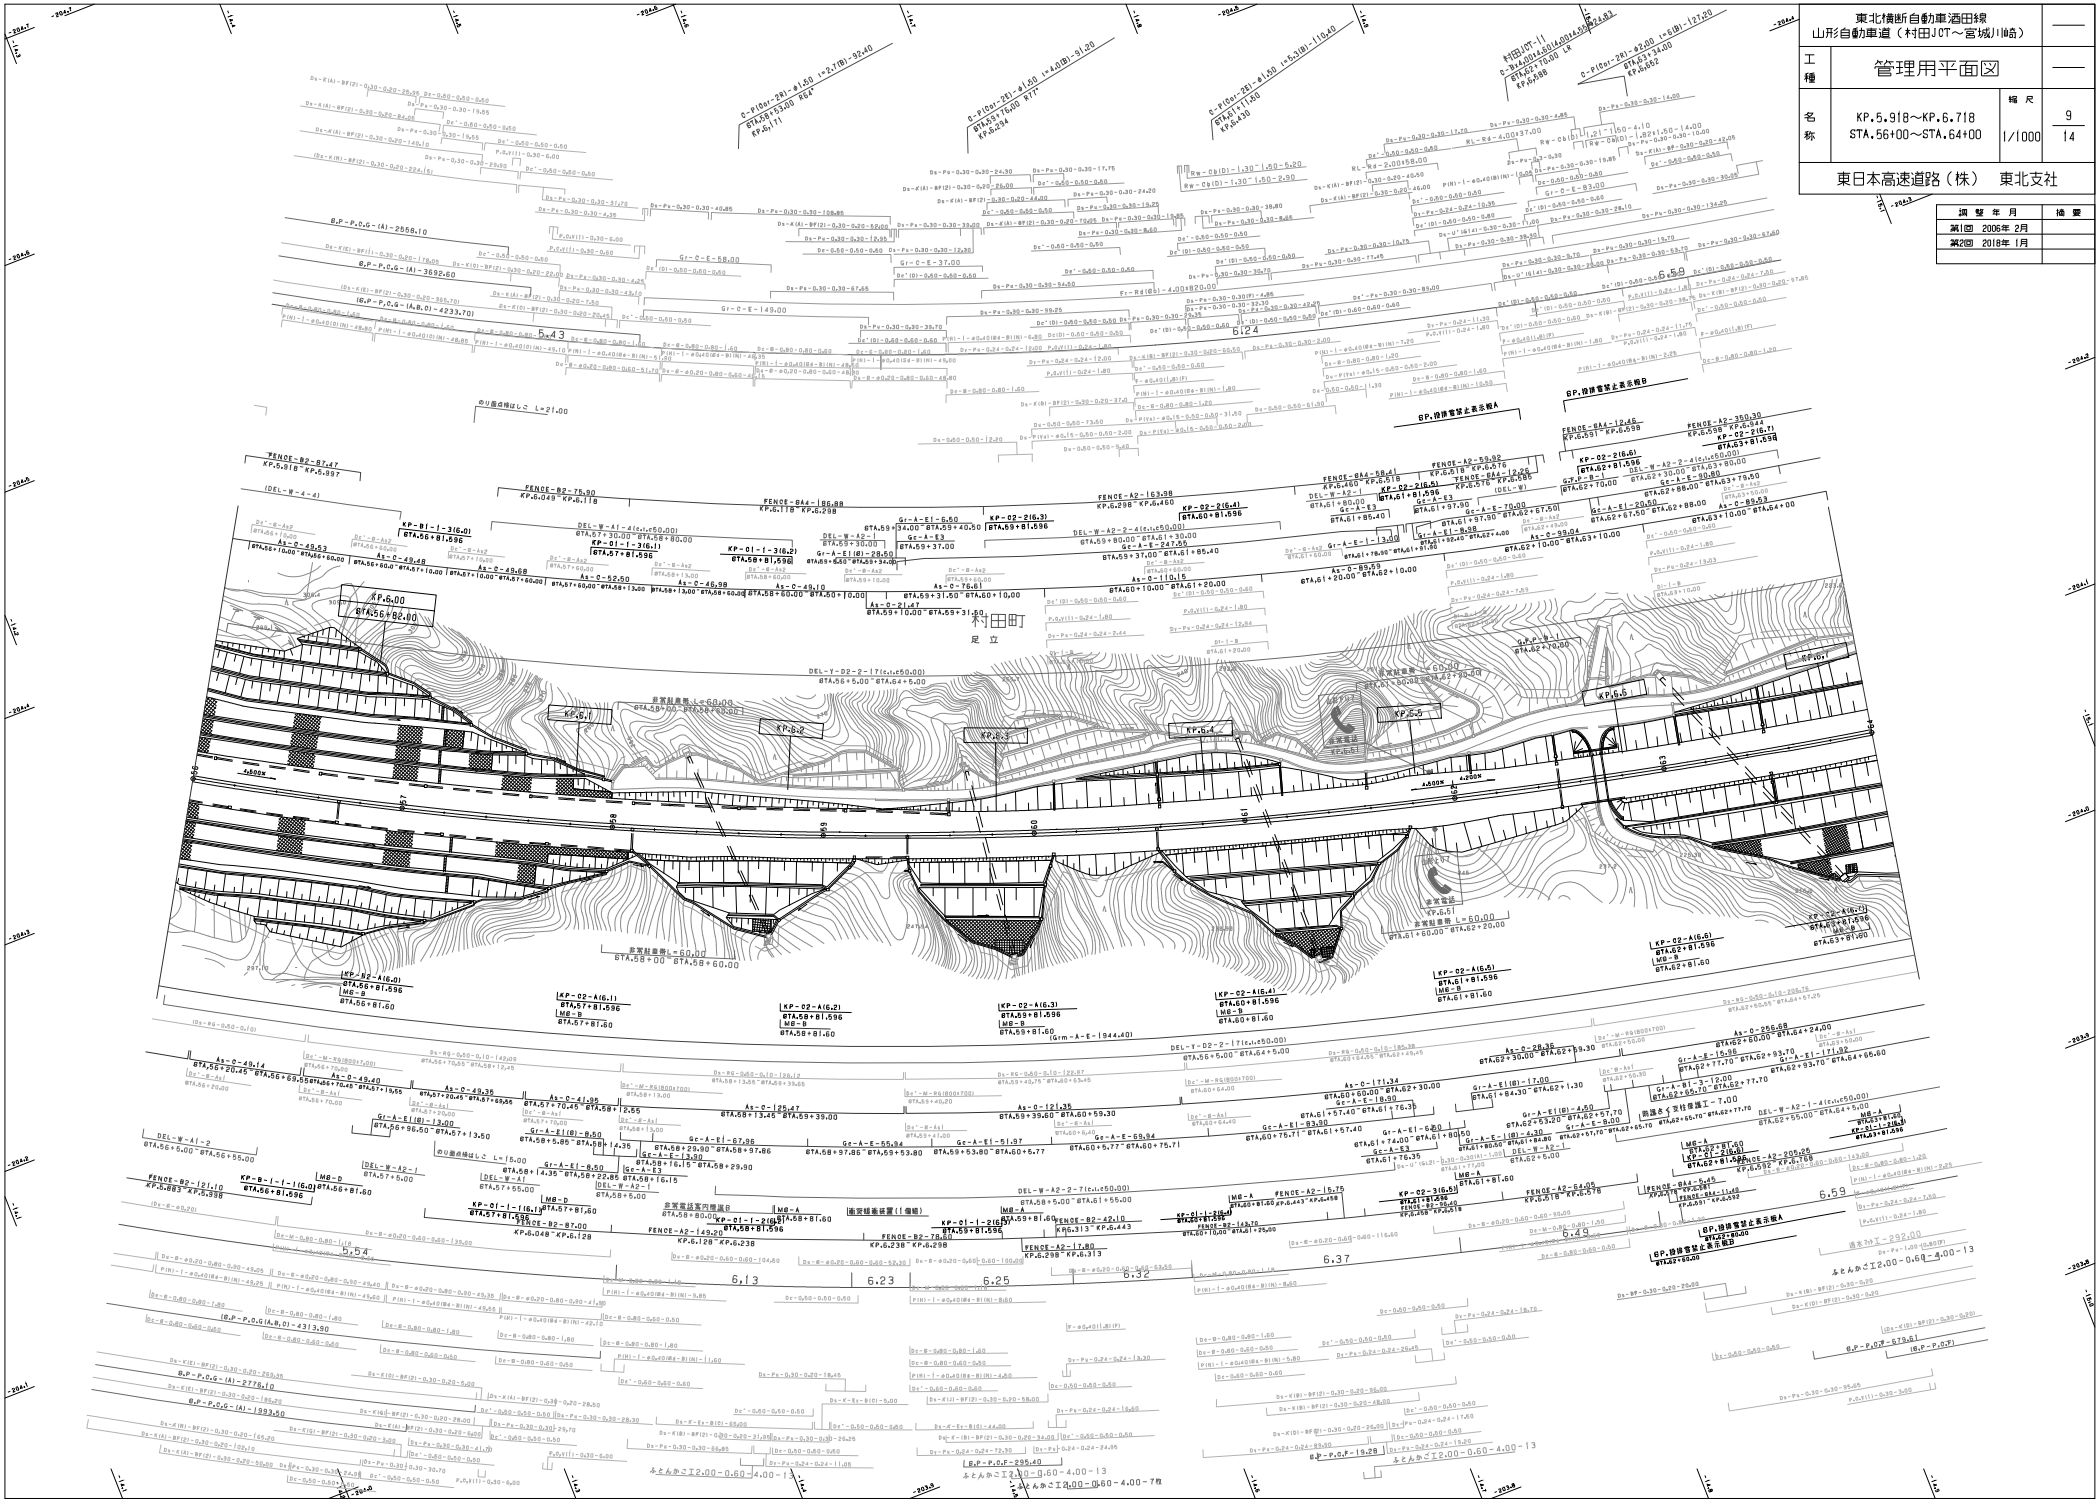
KP.6.00
KP.6.1
KP.6.2
KP.6.3
KP.6.4
KP.6.5
村田町
足立
非常駐車帯 L=60.00
非常電話
非常警報装置
FENCE-B2-87.47
KP.5.918~KP.5.937
FENCE-B2-75.00
KP.6.049~KP.6.118
FENCE-B44-186.88
KP.6.118~KP.6.298
FENCE-A2-163.38
KP.6.298~KP.6.460
FENCE-B44-68.41
KP.6.460~KP.6.519
FENCE-A2-59.02
KP.6.519~KP.6.578
FENCE-B44-124.20
KP.6.578~KP.6.696
FENCE-B44-124.45
KP.6.051~KP.6.176
FENCE-A2-350.30
KP.6.176~KP.6.526
FENCE-B2-121.10
KP.5.883~KP.5.998
FENCE-B2-87.00
KP.6.048~KP.6.128
FENCE-A2-149.20
KP.6.128~KP.6.238
FENCE-B2-78.50
KP.6.238~KP.6.299
FENCE-A2-117.80
KP.6.299~KP.6.313
FENCE-B44-64.45
KP.6.313~KP.6.443
FENCE-A2-64.05
KP.6.443~KP.6.508
KP-B1-1-3(6.0)
KP-B1-1-316.(1)
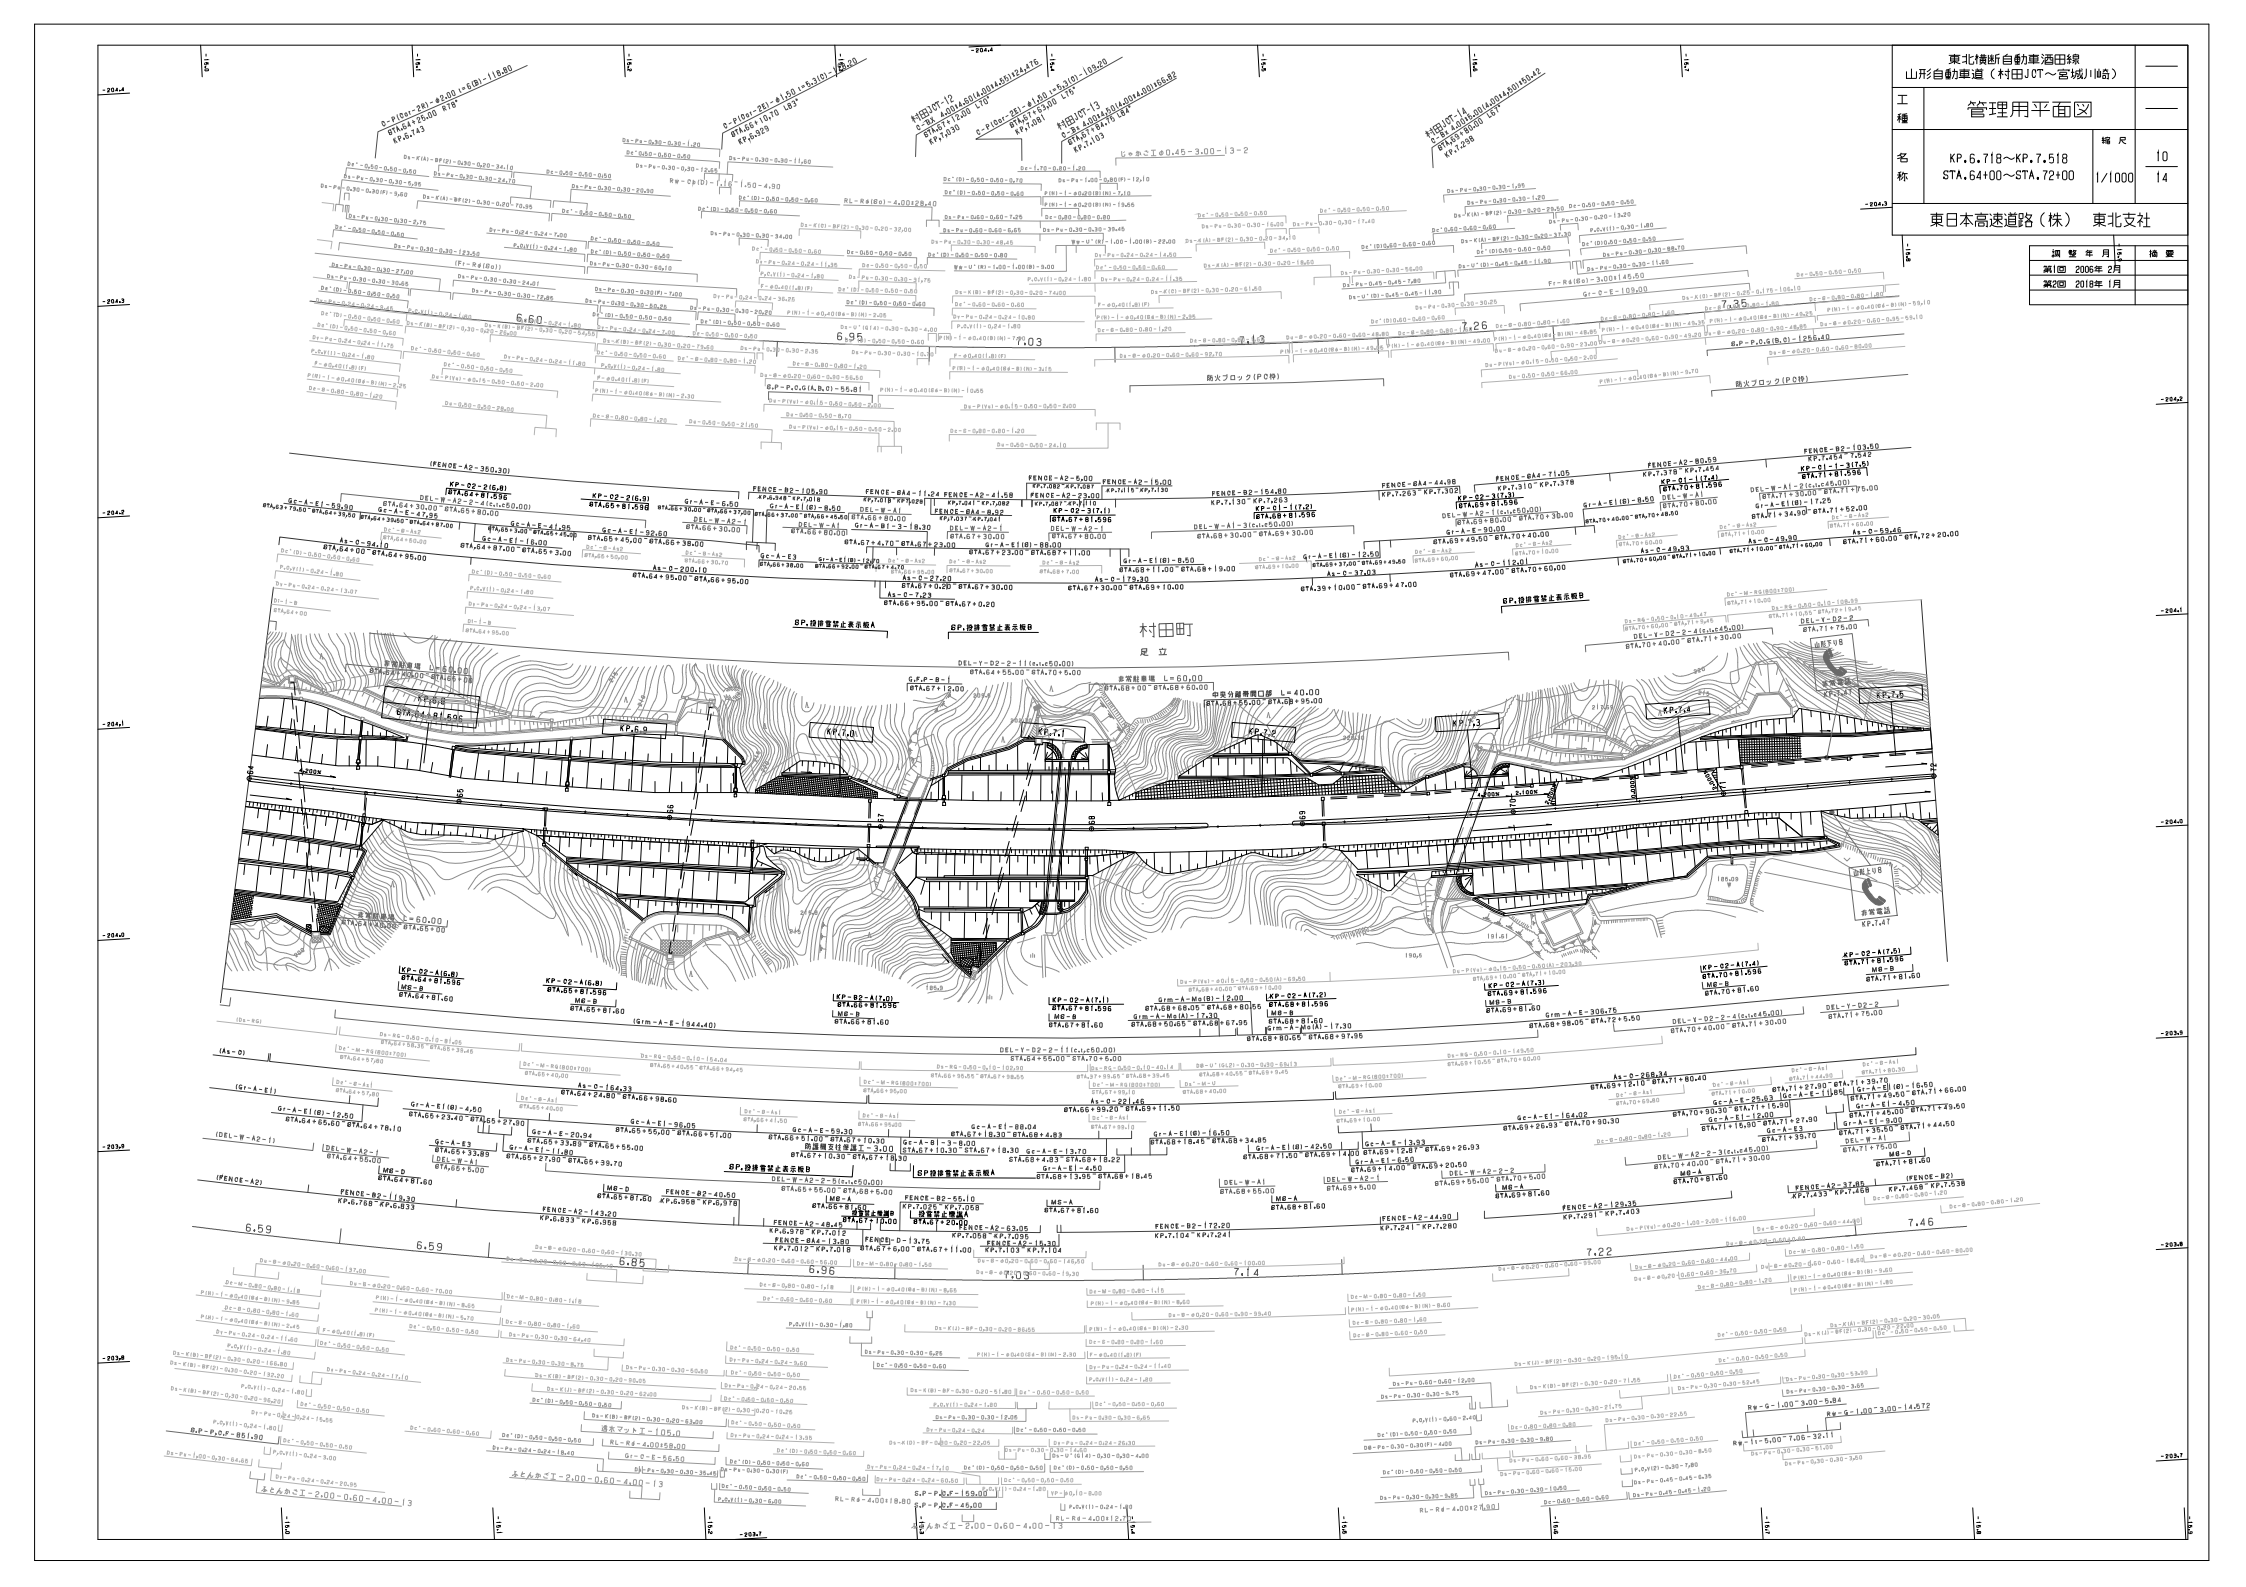

東北横断自動車道酒田線 山形自動車道（村田JCT～宮城川崎）	——
工種 管理用平面図	——
名称 KP.6.718～KP.7.518 STA.64+00～STA.72+00	縮尺 1/1000
	10/14
東日本高速道路（株） 東北支社	

現 整 年 月	摘 要
第2回 2018年 1月	

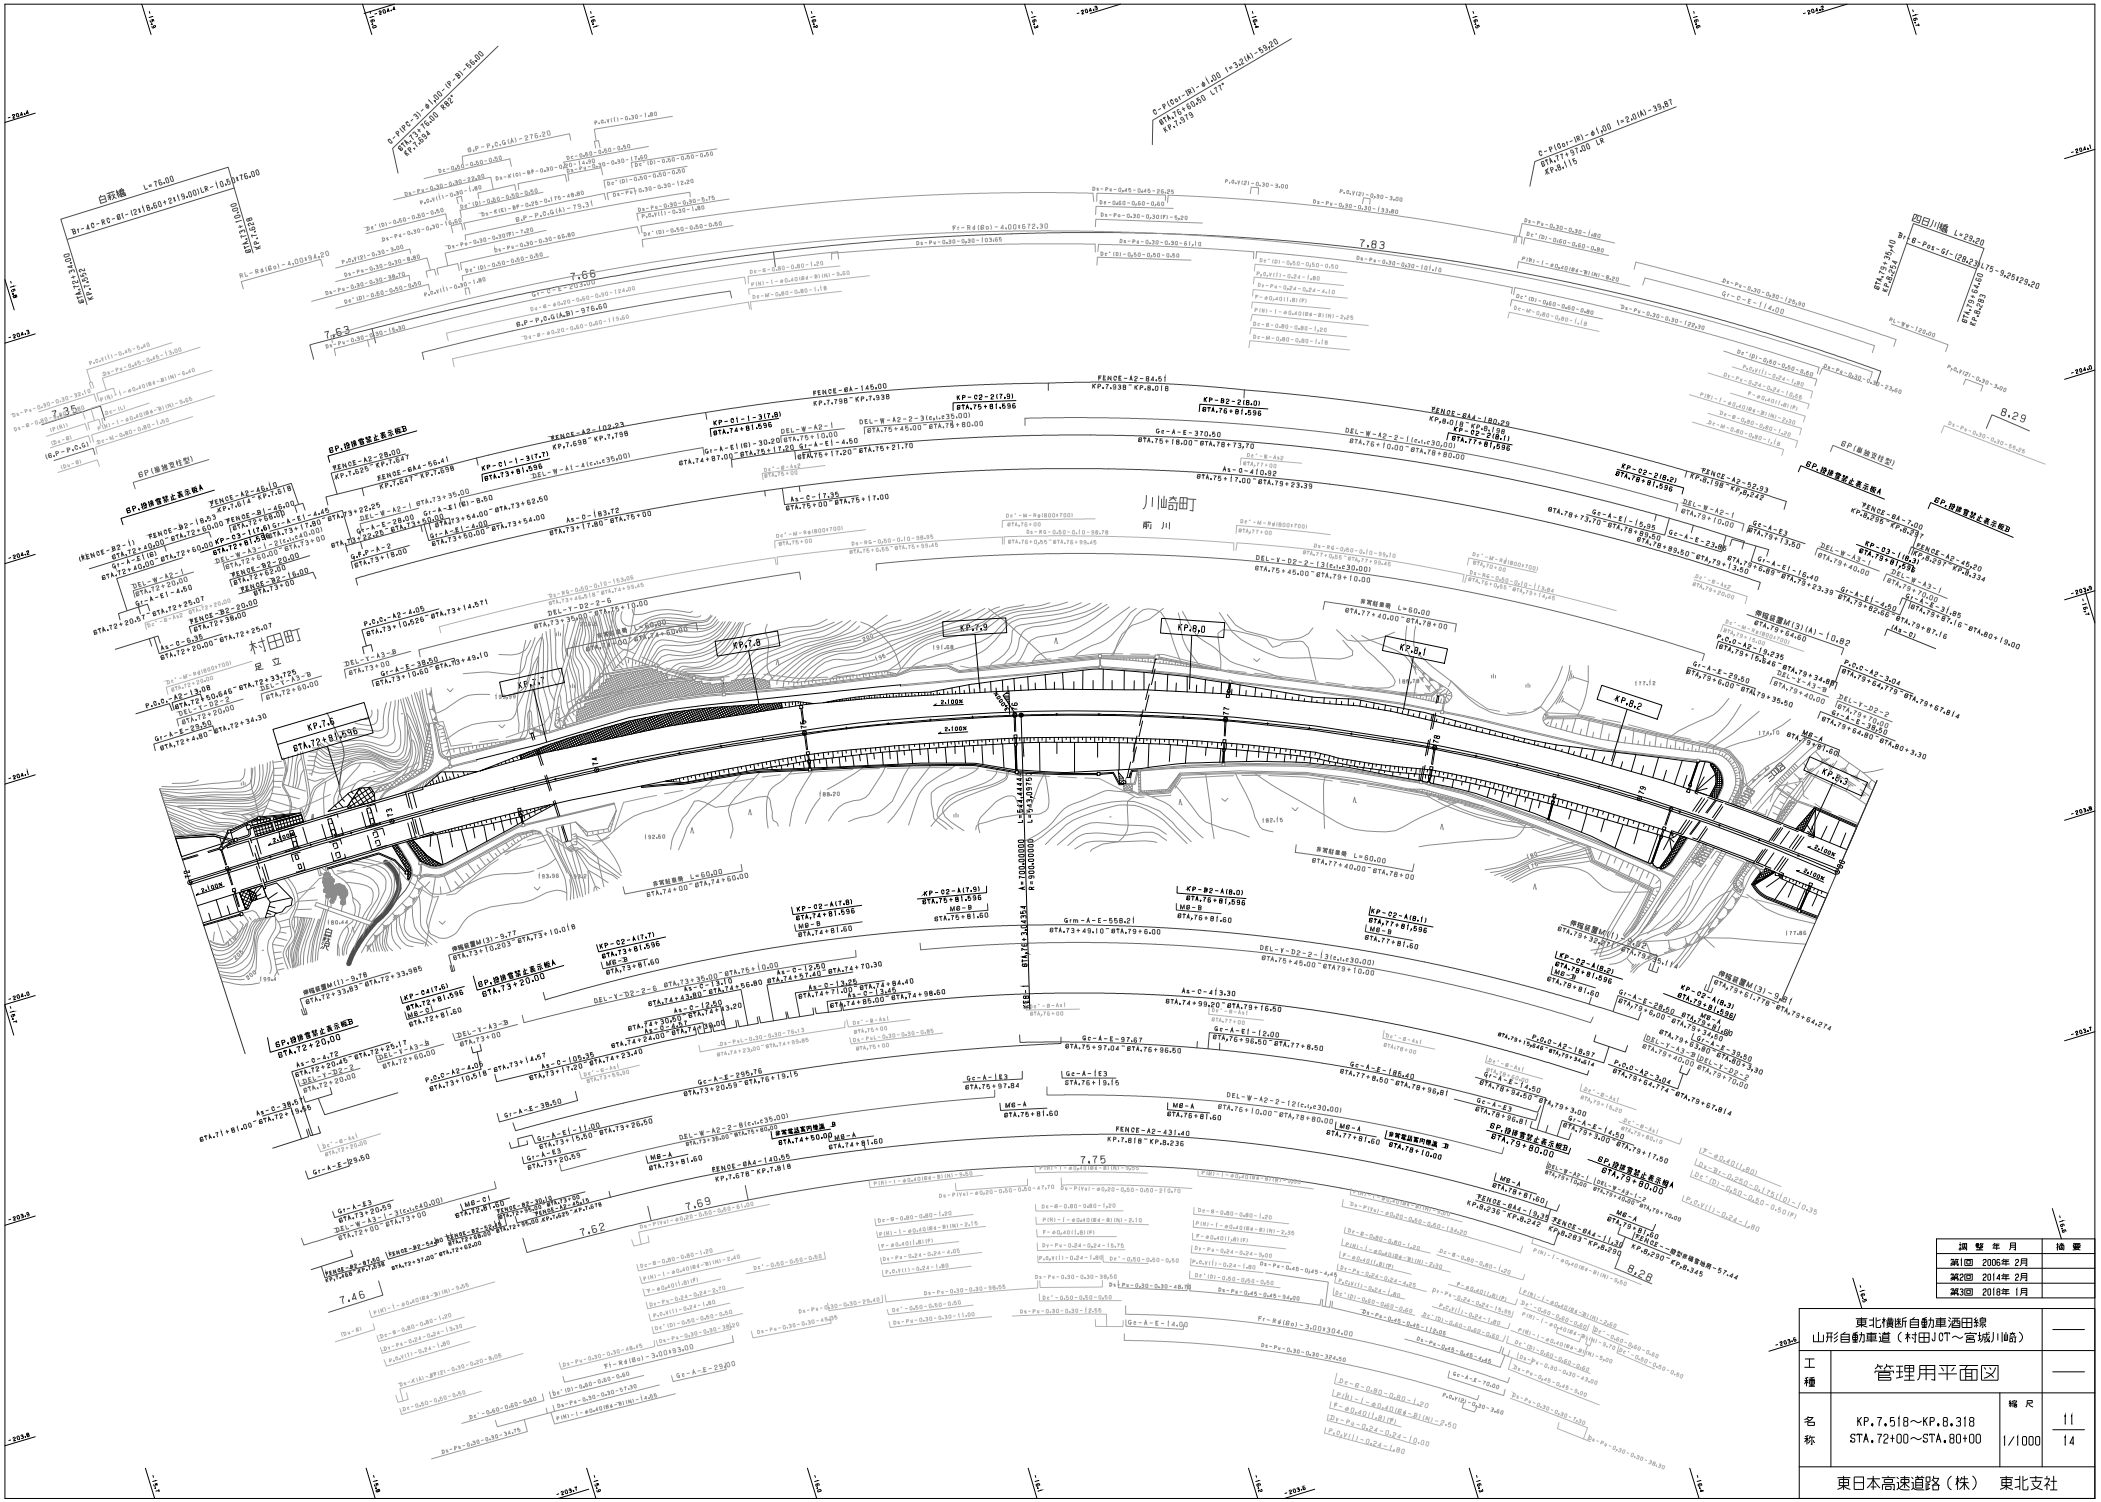

調整年月	摘要
第1回 2006年 2月	
第2回 2014年 2月	
第3回 2018年 1月	

東北横断自動車酒田線
山形自動車道（村田JCT～宮城川崎）

工種：管理用平面図

名称：KP.7.518～KP.8.318
STA.72+00～STA.80+00

縮尺：1/1000

11/14

東日本高速道路（株） 東北支社

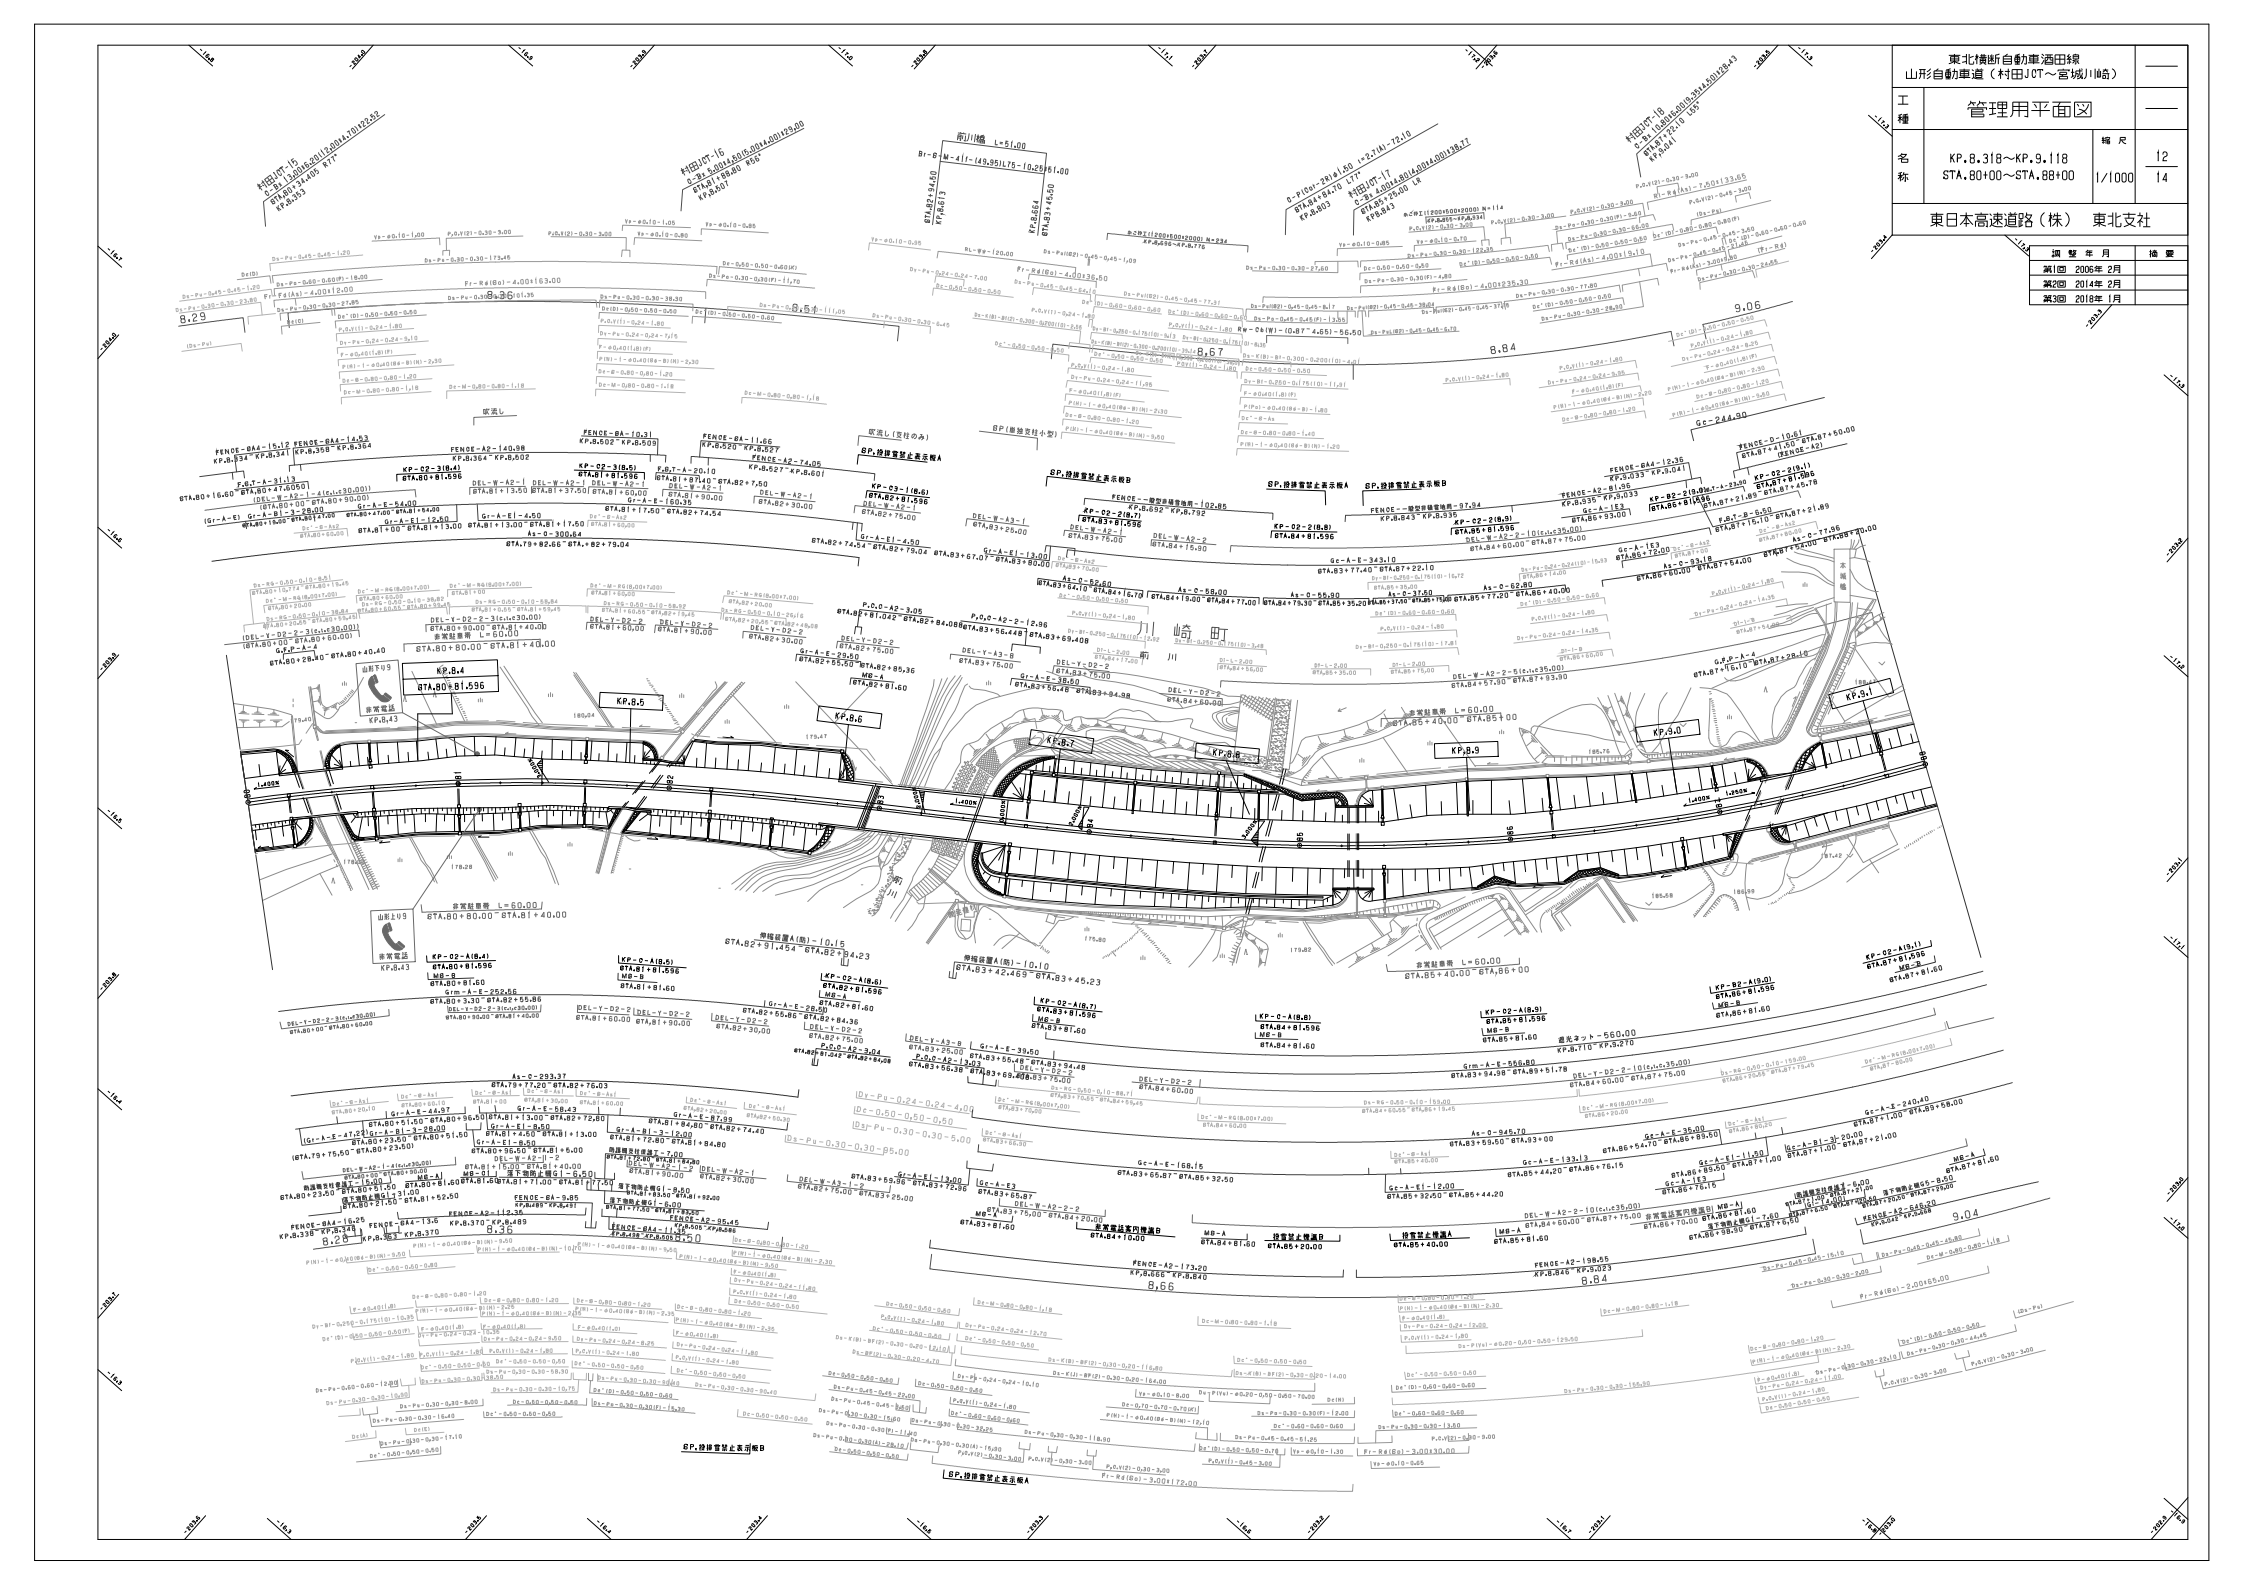
東北横断自動車酒田線
山形自動車道（村田JCT～宮城川崎）
工種
管理用平面図
名称
KP.8.318～KP.9.118
STA.80+00～STA.88+00
縮尺
1/1000
12
14
東日本高速道路（株） 東北支社
調整年月
第1回 2006年 2月
第2回 2014年 2月
第3回 2018年 1月
村田JCT-15
村田JCT-16
村田JCT-17
村田JCT-18
南川橋 L=51.00
KP.8.4
KP.8.5
KP.8.6
KP.8.7
KP.8.8
KP.8.9
KP.9.0
KP.9.1
山形下り
山形上り
非常電話
非常駐車帯 L=60.00
STA.80+80.00～STA.81+40.00
STA.85+40.00～STA.86+00
川 崎 町
前 川
本城橋
吹流し
吹流し（立柱のみ）
GP.防排雪禁止表示板A
GP.防排雪禁止表示板B
FENCE-A2-173.20
FENCE-A2-198.55
FENCE-A2-140.98
FENCE-A2-74.05
FENCE-A2-95.45
FENCE-A2-112.36
FENCE-BA4-16.25
FENCE-BA4-13.6
FENCE-BA4-10.3
FENCE-BA4-11.66
FENCE-BA4-15.12
FENCE-BA4-14.03
FENCE-BA4-12.36
FENCE-BA4-10.68
FENCE-D-10.61
FENCE-A21
KP-02-A(8.4)
KP-02-A(8.5)
KP-02-A(8.6)
KP-02-A(8.7)
KP-02-A(8.8)
KP-02-A(8.9)
KP-02-A(9.0)
KP-02-A(9.1)
MB-A
MB-B
MB-A1
MB-C

東北横断自動車酒田線
山形自動車道（村田JCT～宮城川崎）

工種：管理用平面図

名称：KP.9.118～KP.10.018
STA.88+00～STA.96+80

縮尺：1/1000

図面番号：13 / 14

東日本高速道路（株）　東北支社

改訂年月	摘要
第1回　2006年 2月	
第2回　2018年 1月	

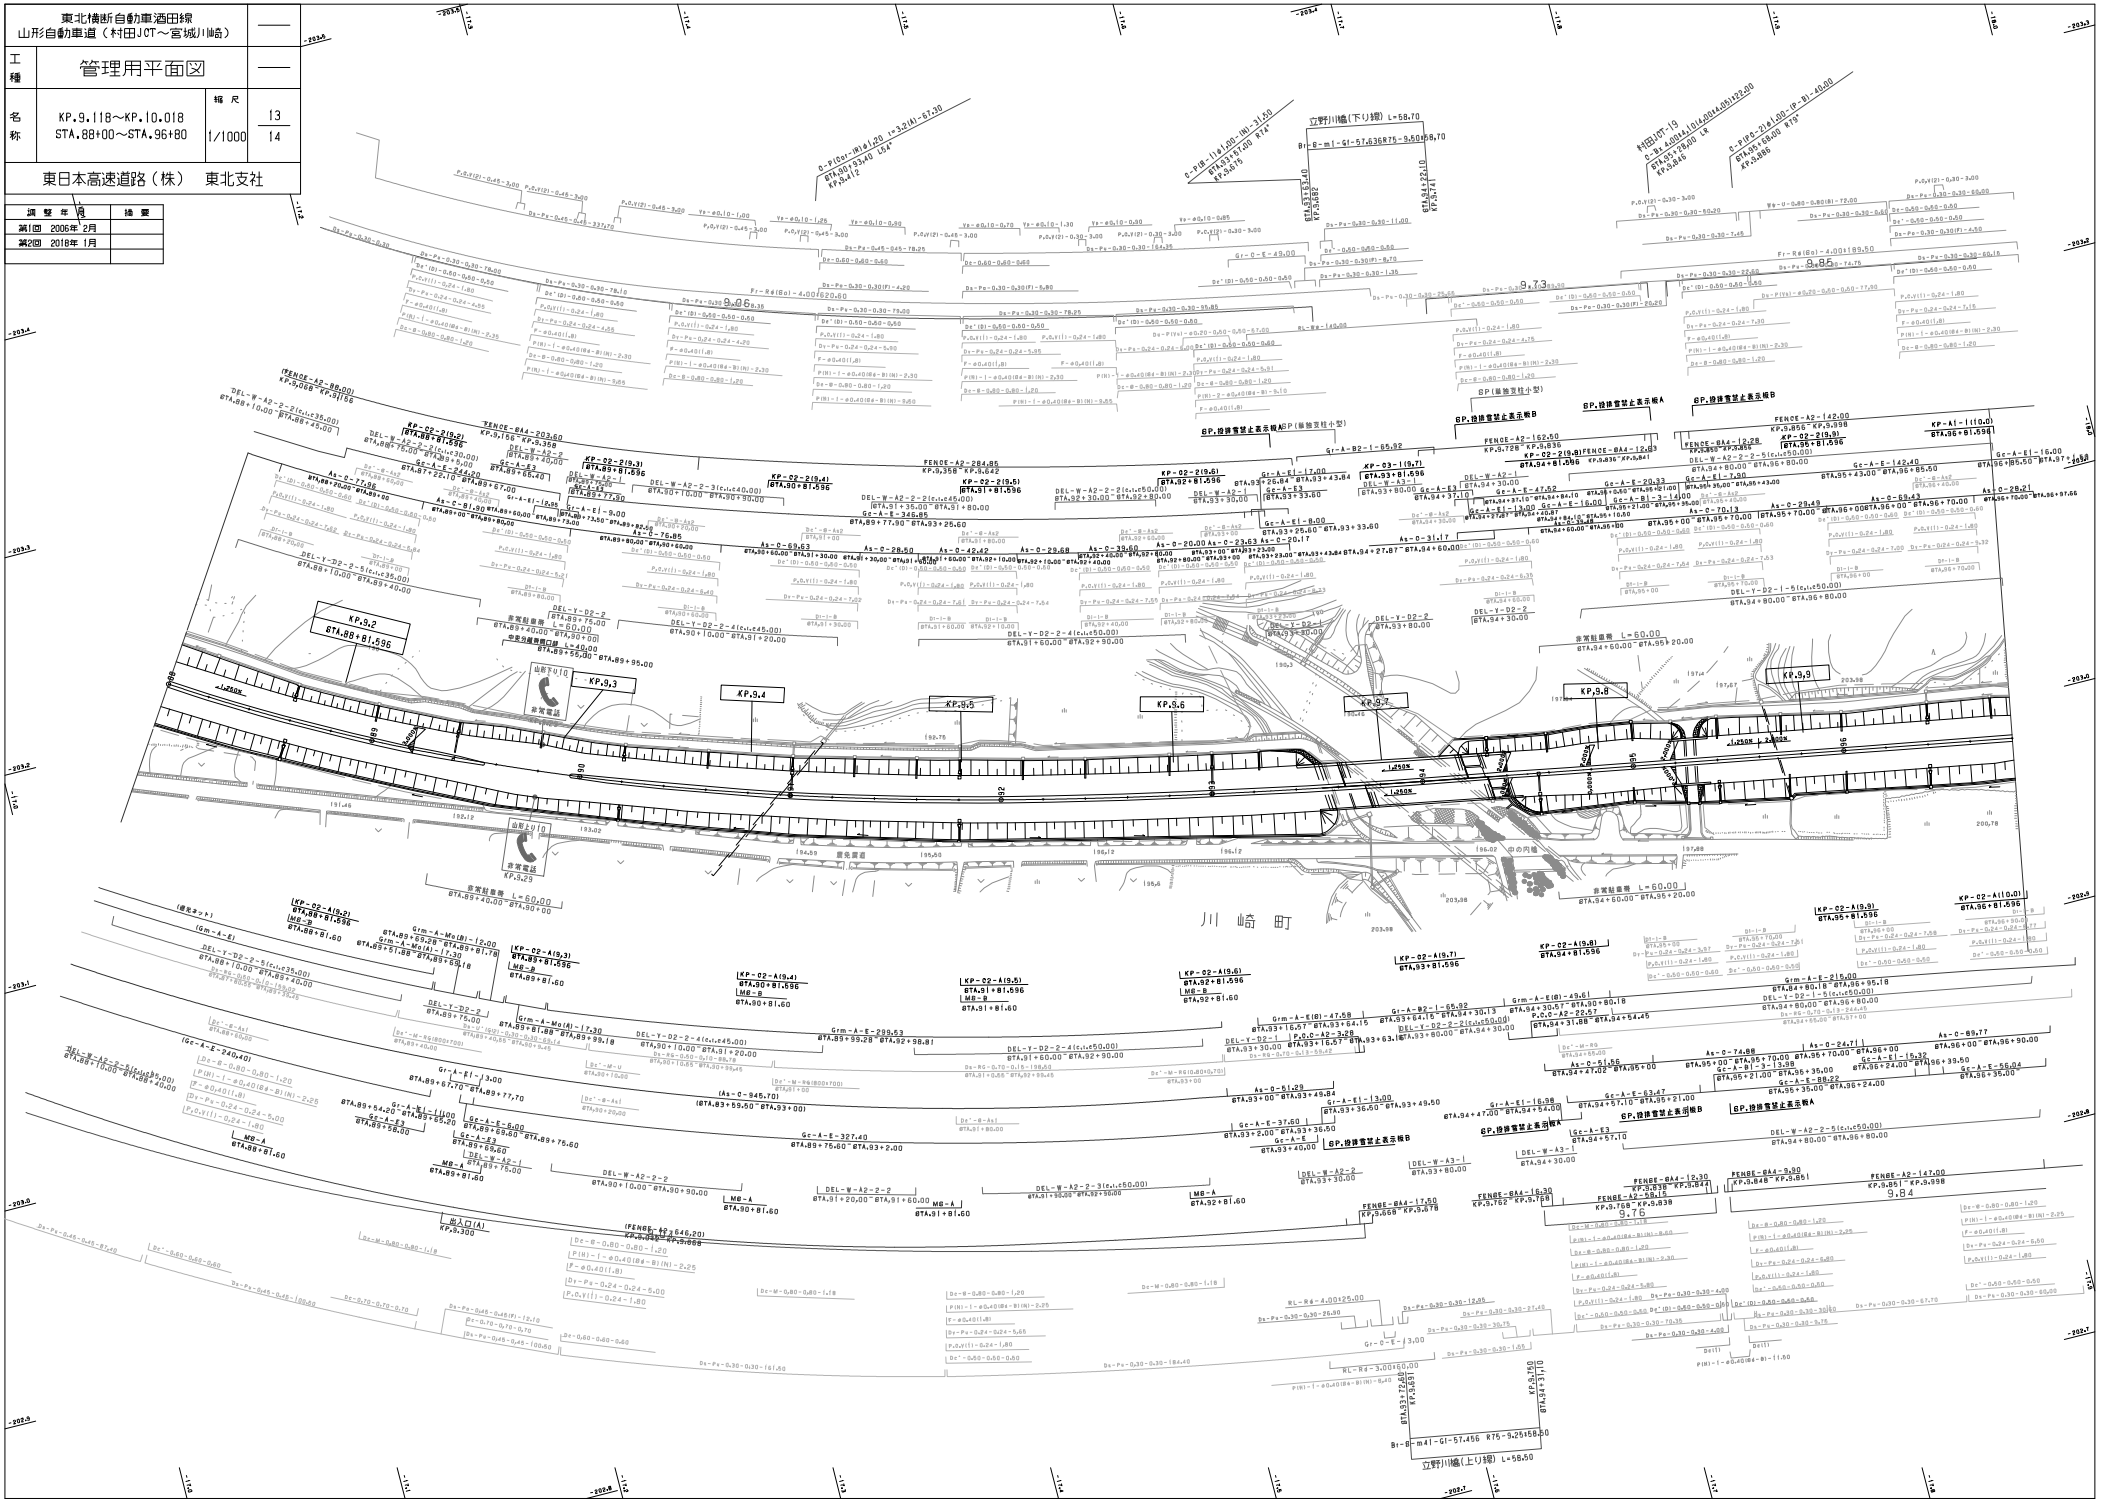

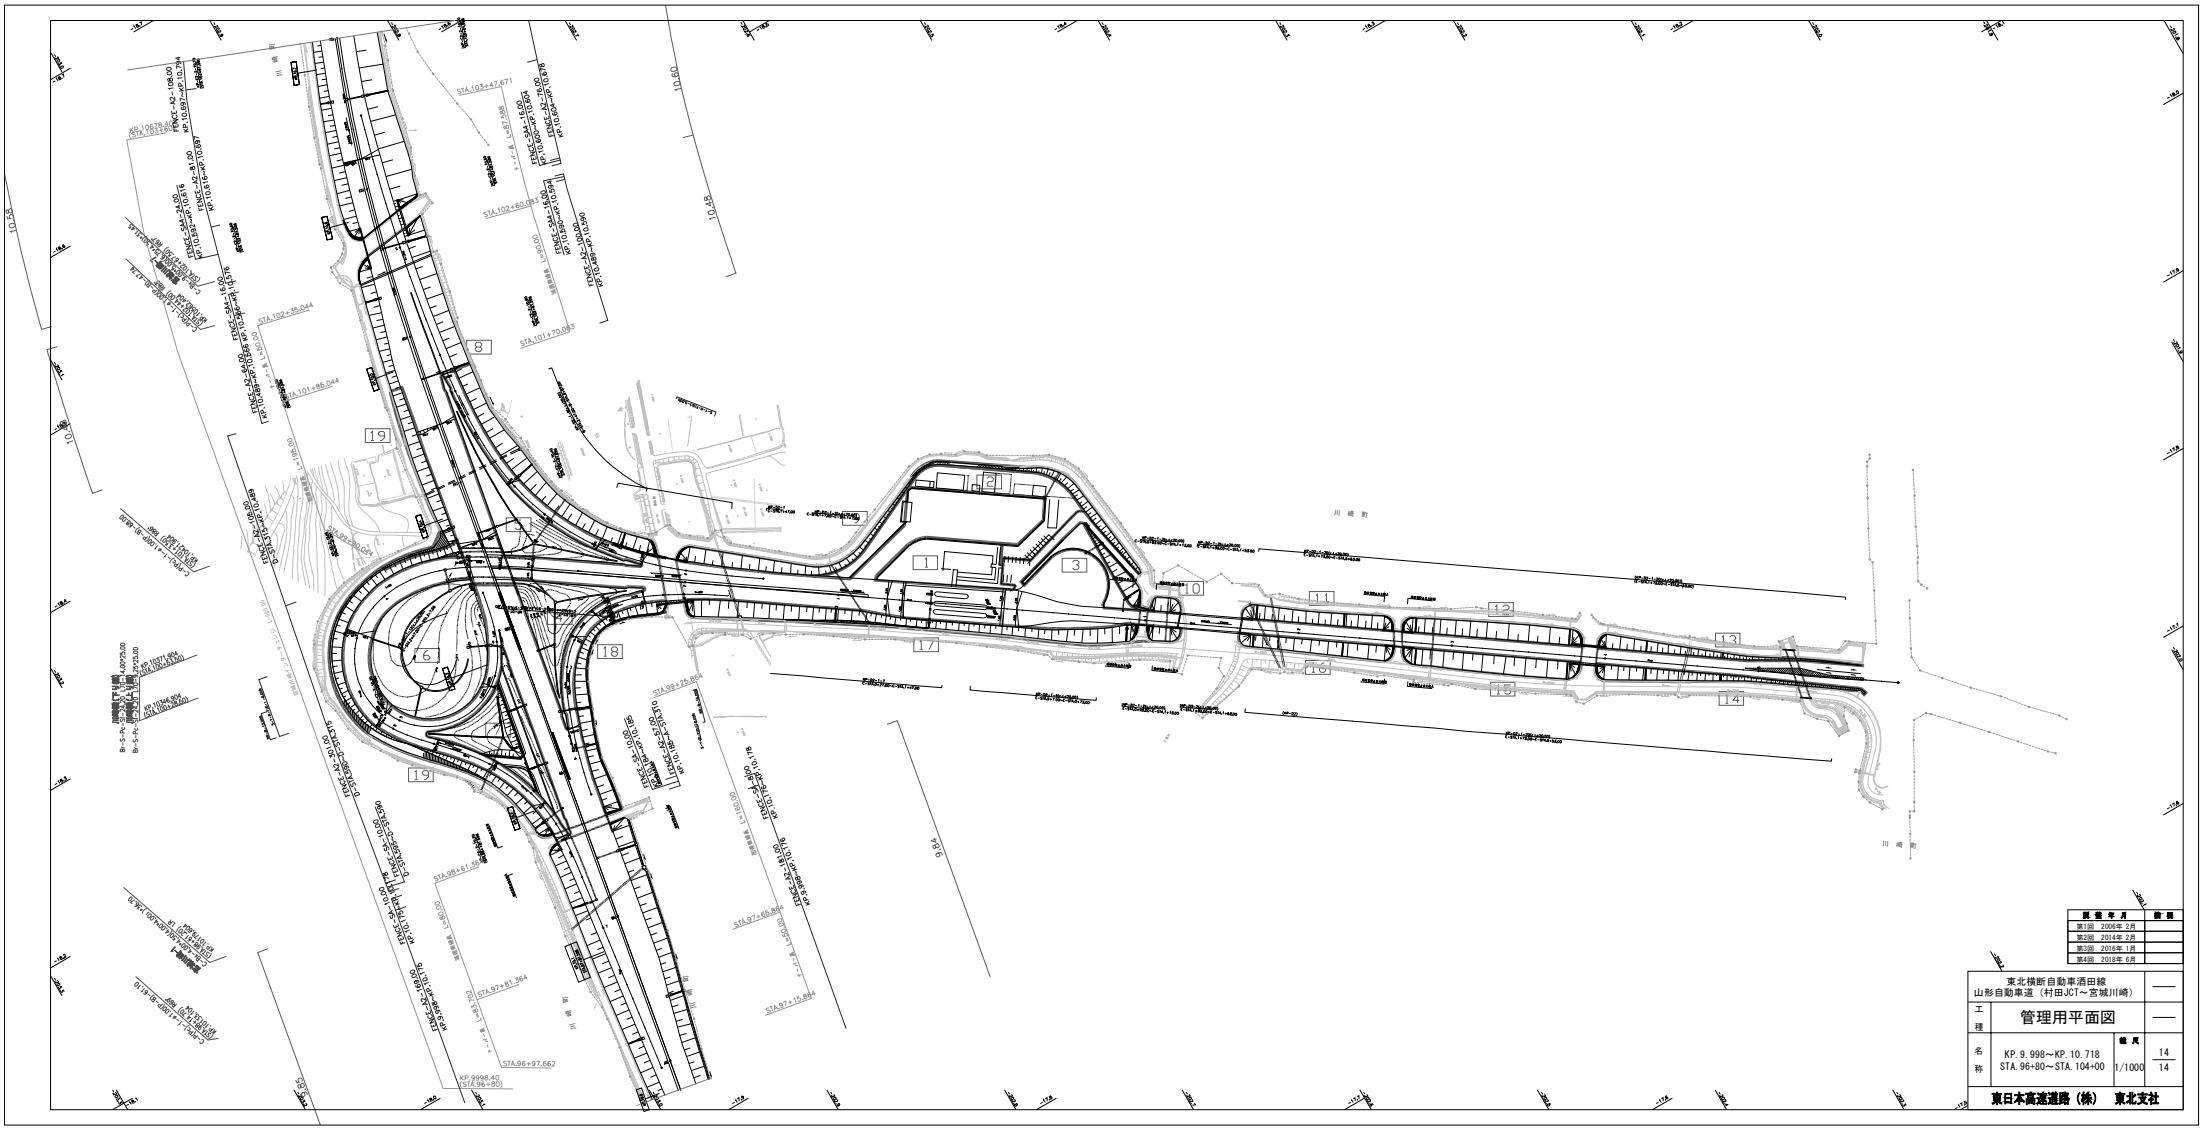

図面年月	備考
第1回 2006年 2月	
第2回 2014年 2月	
第3回 2016年 1月	
第4回 2018年 6月	

東北横断自動車酒田線 山形自動車道（村田JCT～宮城川崎）			——
工種	管理用平面図		——
名称	KP. 9. 998～KP. 10. 718 STA. 96+80～STA. 104+00	縮尺 1/1000	14 14

東日本高速道路（株） 東北支社

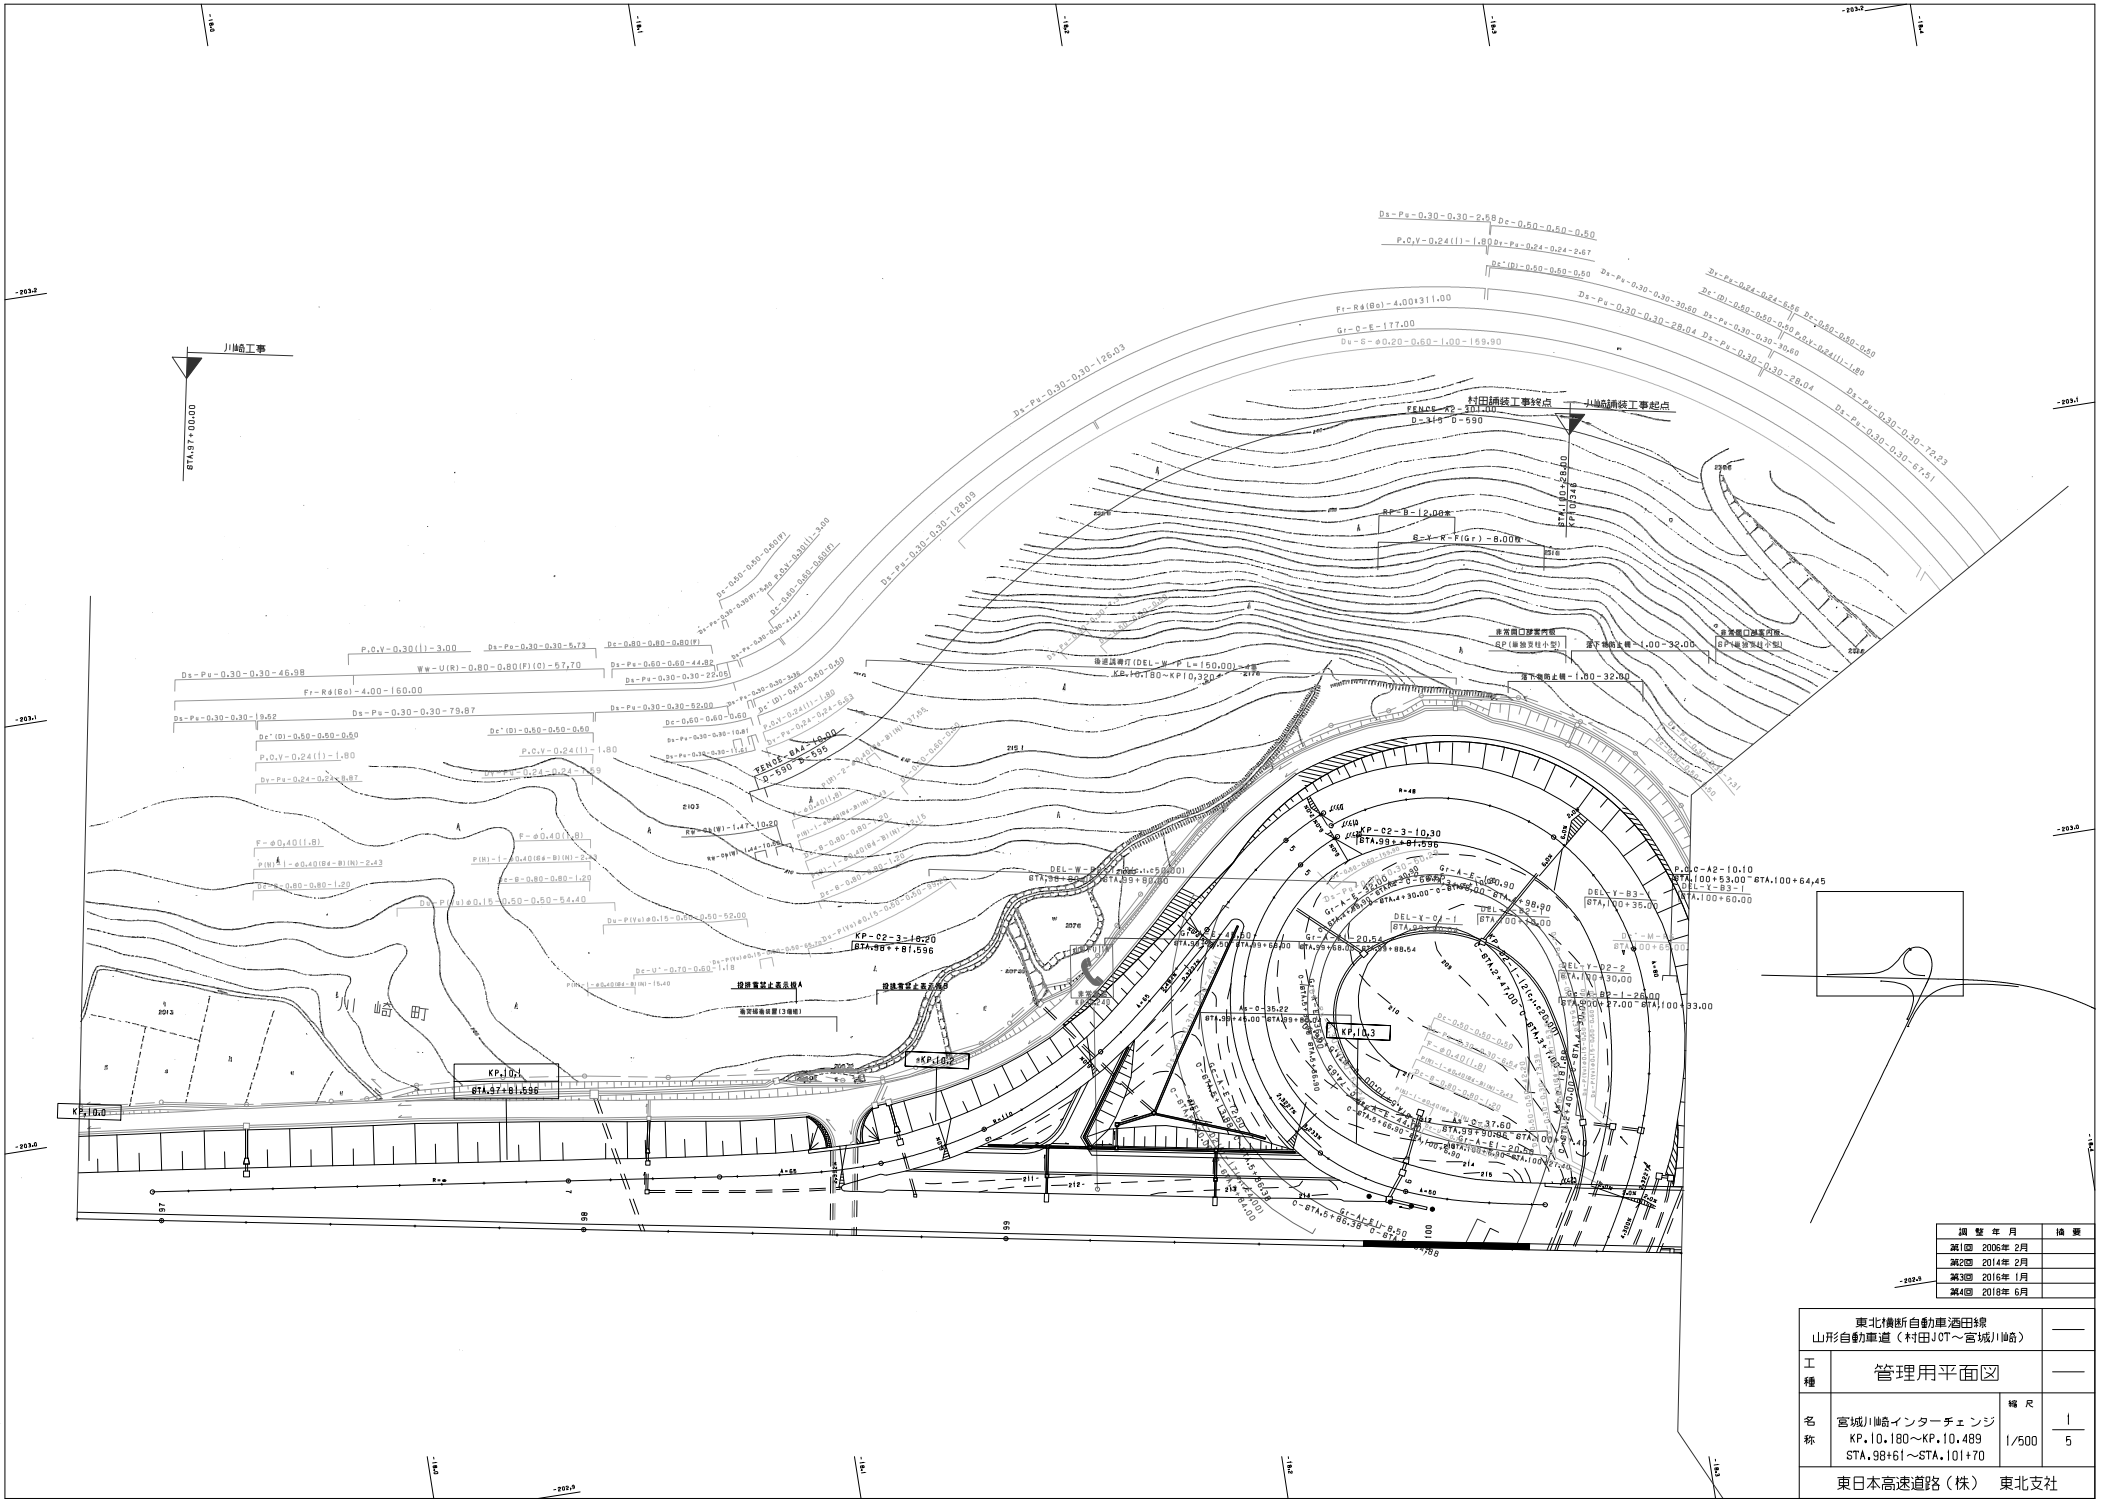
川崎工事
村田舗装工事終点
川崎舗装工事起点
KP.10.0
KP.10.1
KP.10.2
KP.10.3
KP-C2-3-10.30
KP-C2-3-18.20
KP-C2-A2-10.10

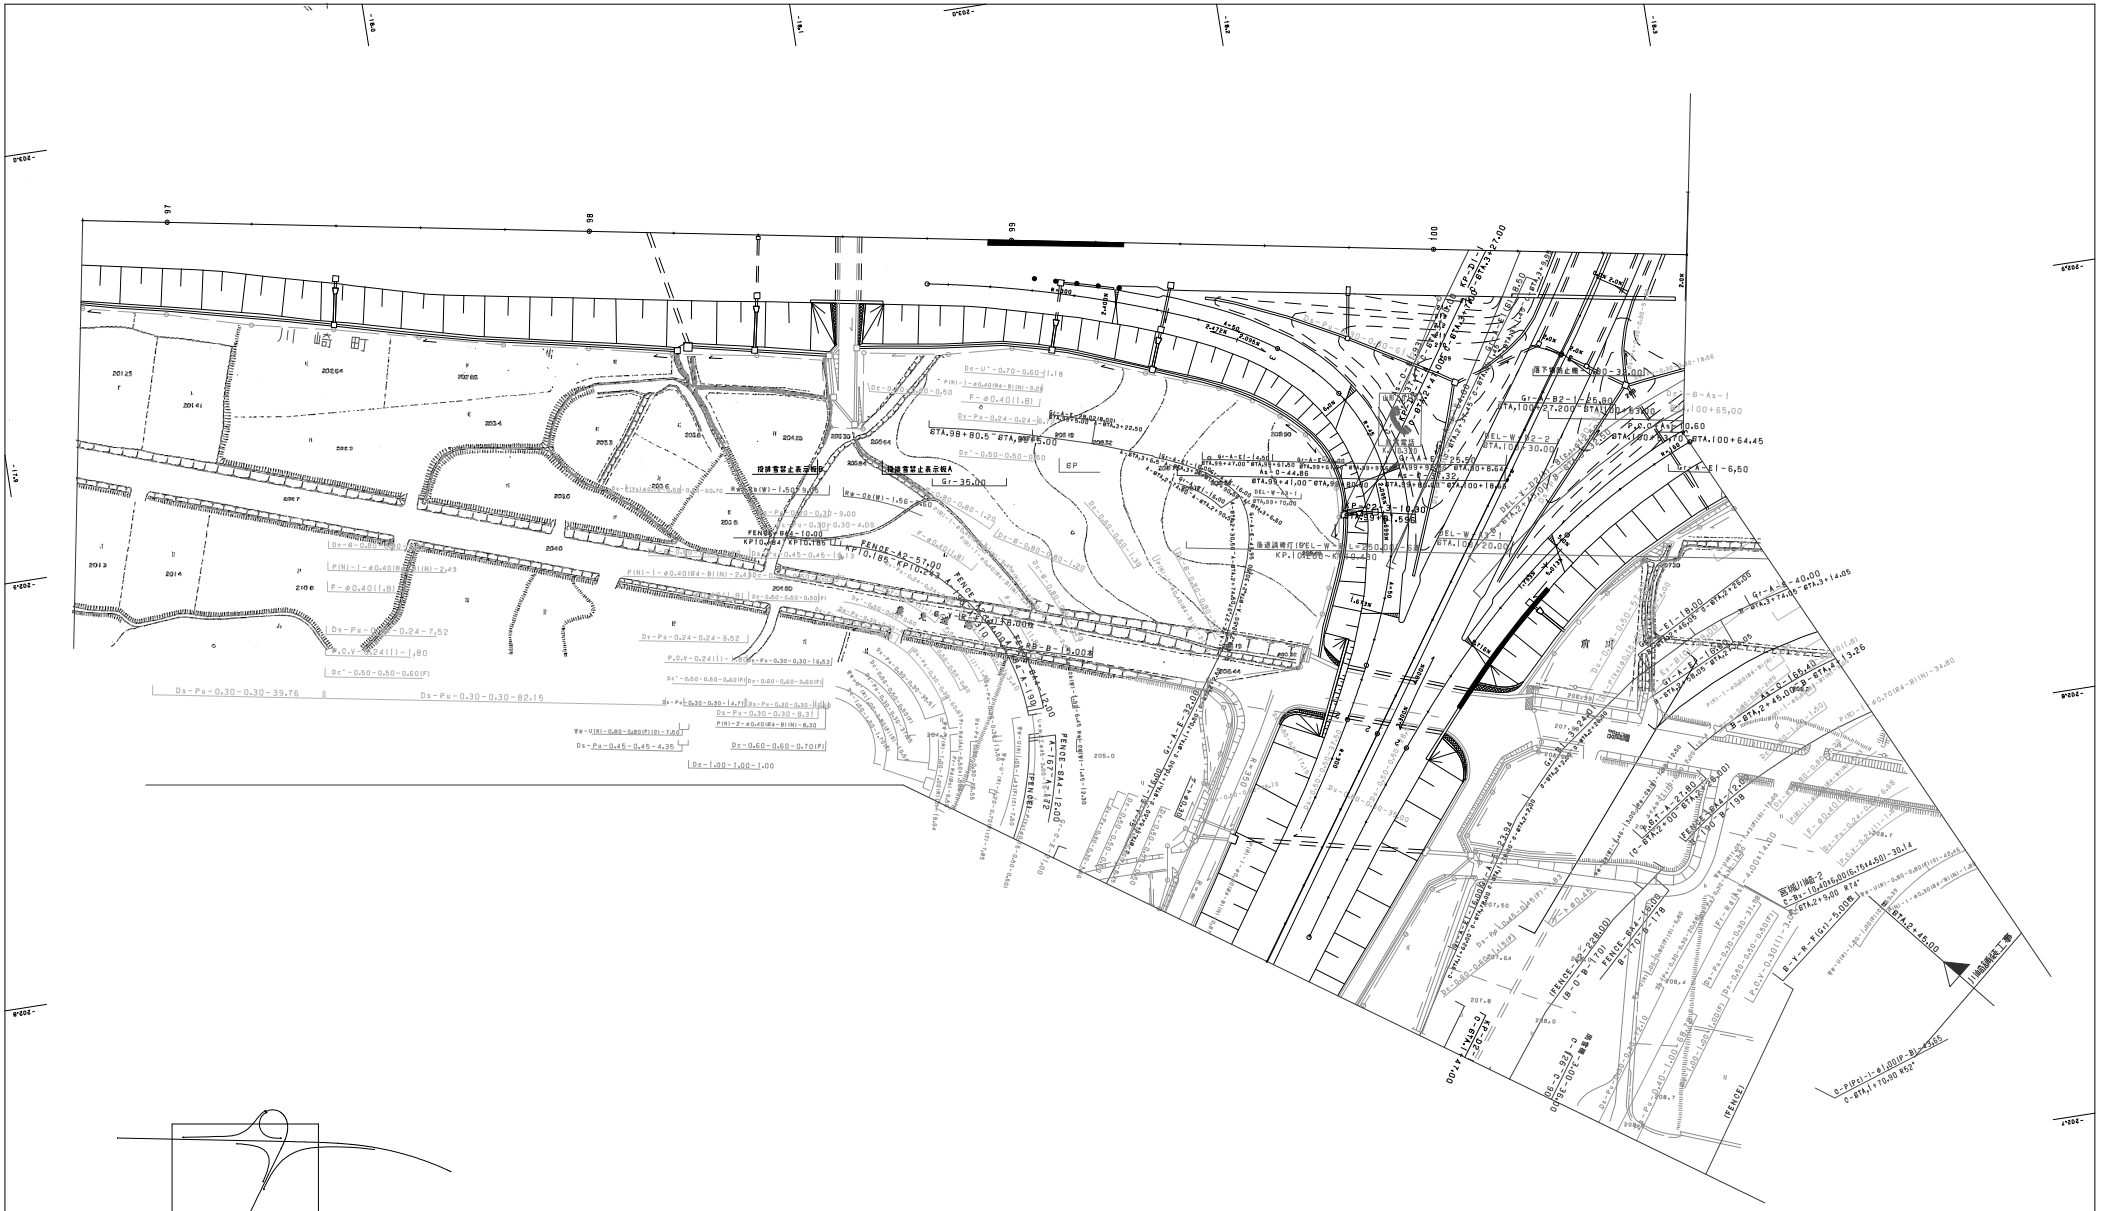
川崎町
98
99
100
Gr-35.00
Gr-A-E1-6.50
Gr-A-B2-1-25.00

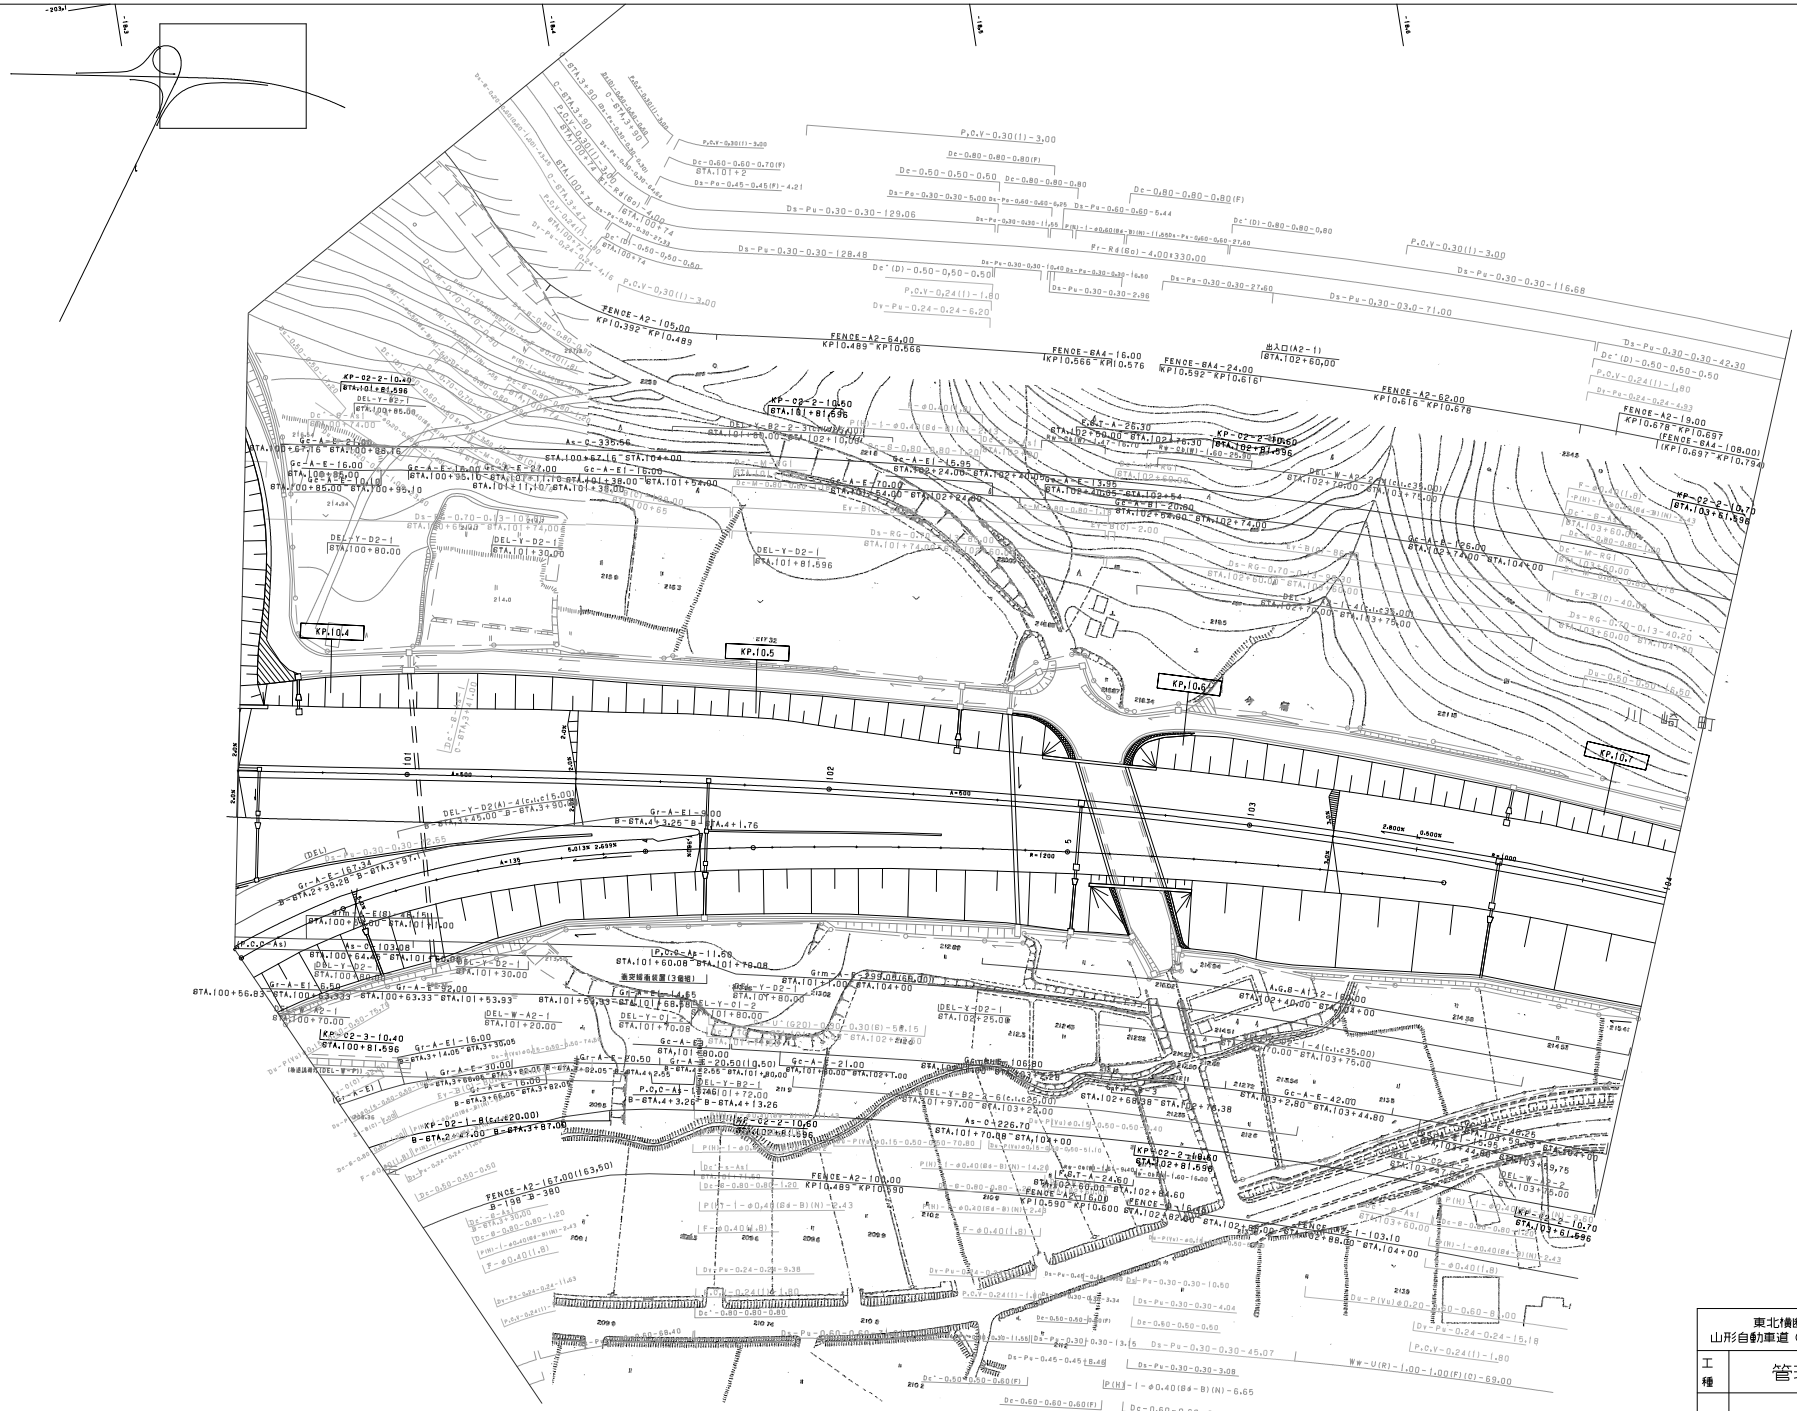

調整年月	摘要
第1回 2005年 2月	
第2回 2014年 2月	

東北横断自動車酒田線 山形自動車道（村田JCT～宮城川崎）			——
工種	管理用平面図		——
東日本高速道路（株） 東北支社			

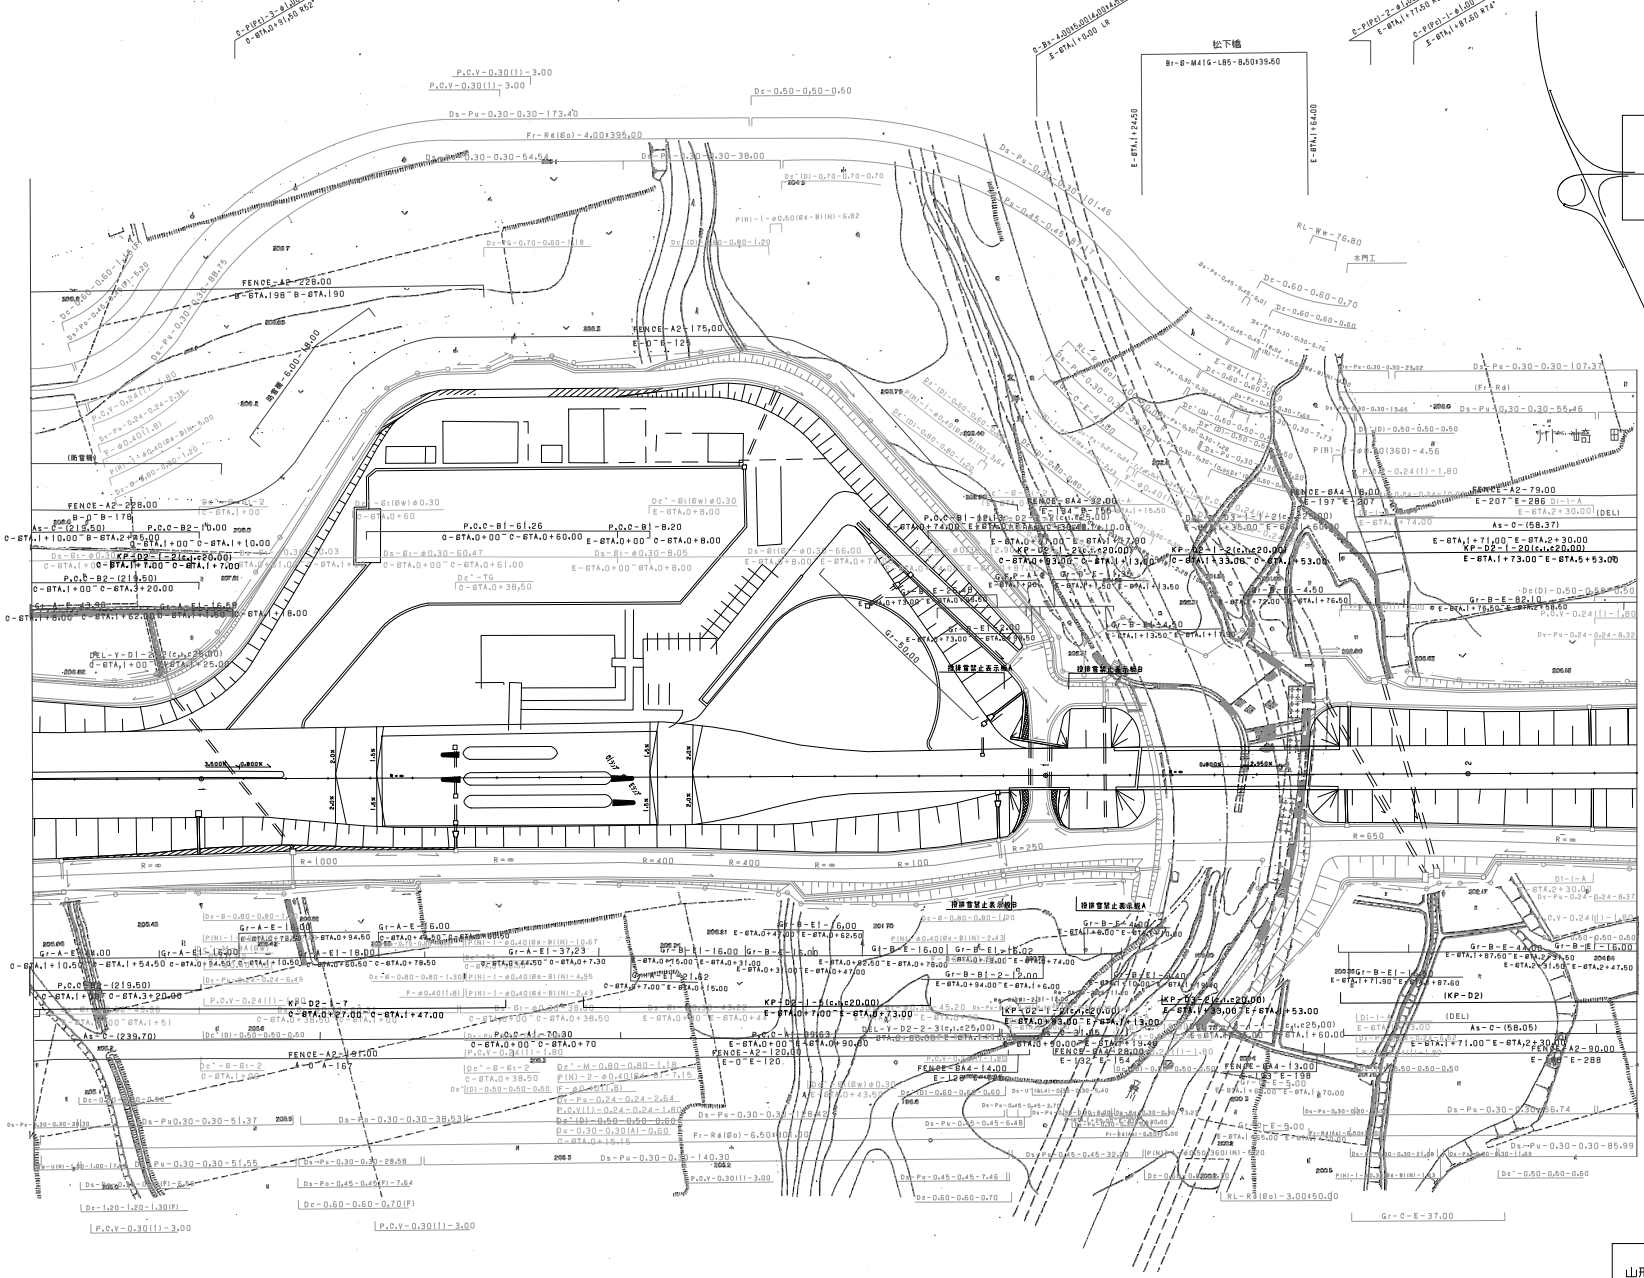
松下橋
Br-B-M41G-L85-8.50+39.50
FENCE-A2-228.00
FENCE-A2-175.00
FENCE-A2-79.00
FENCE-A2-90.00
FENCE-A2-120.00
FENCE-A2-160.00
FENCE-BA2-92.00
FENCE-BA4-16.00
FENCE-BA4-13.00
FENCE-BA4-14.00
FENCE-BA2-28.00
(防雪柵)
(DEL)
(KP-D2)
投排雪禁止表示板A
投排雪禁止表示板B
Gr-50.00
Gr-C-E-37.00
RL-Ww-76.80
RL-Ks(Bo)-3.00+50.00
Fr-Rd(Bo)-4.00+395.00
Fr-Rd(Bo)-6.50+100.00
水門工
P.C.V-0.30(1)-3.00
P.C.V-0.24(1)-1.80
P.C.V-0.24(1)-2.64
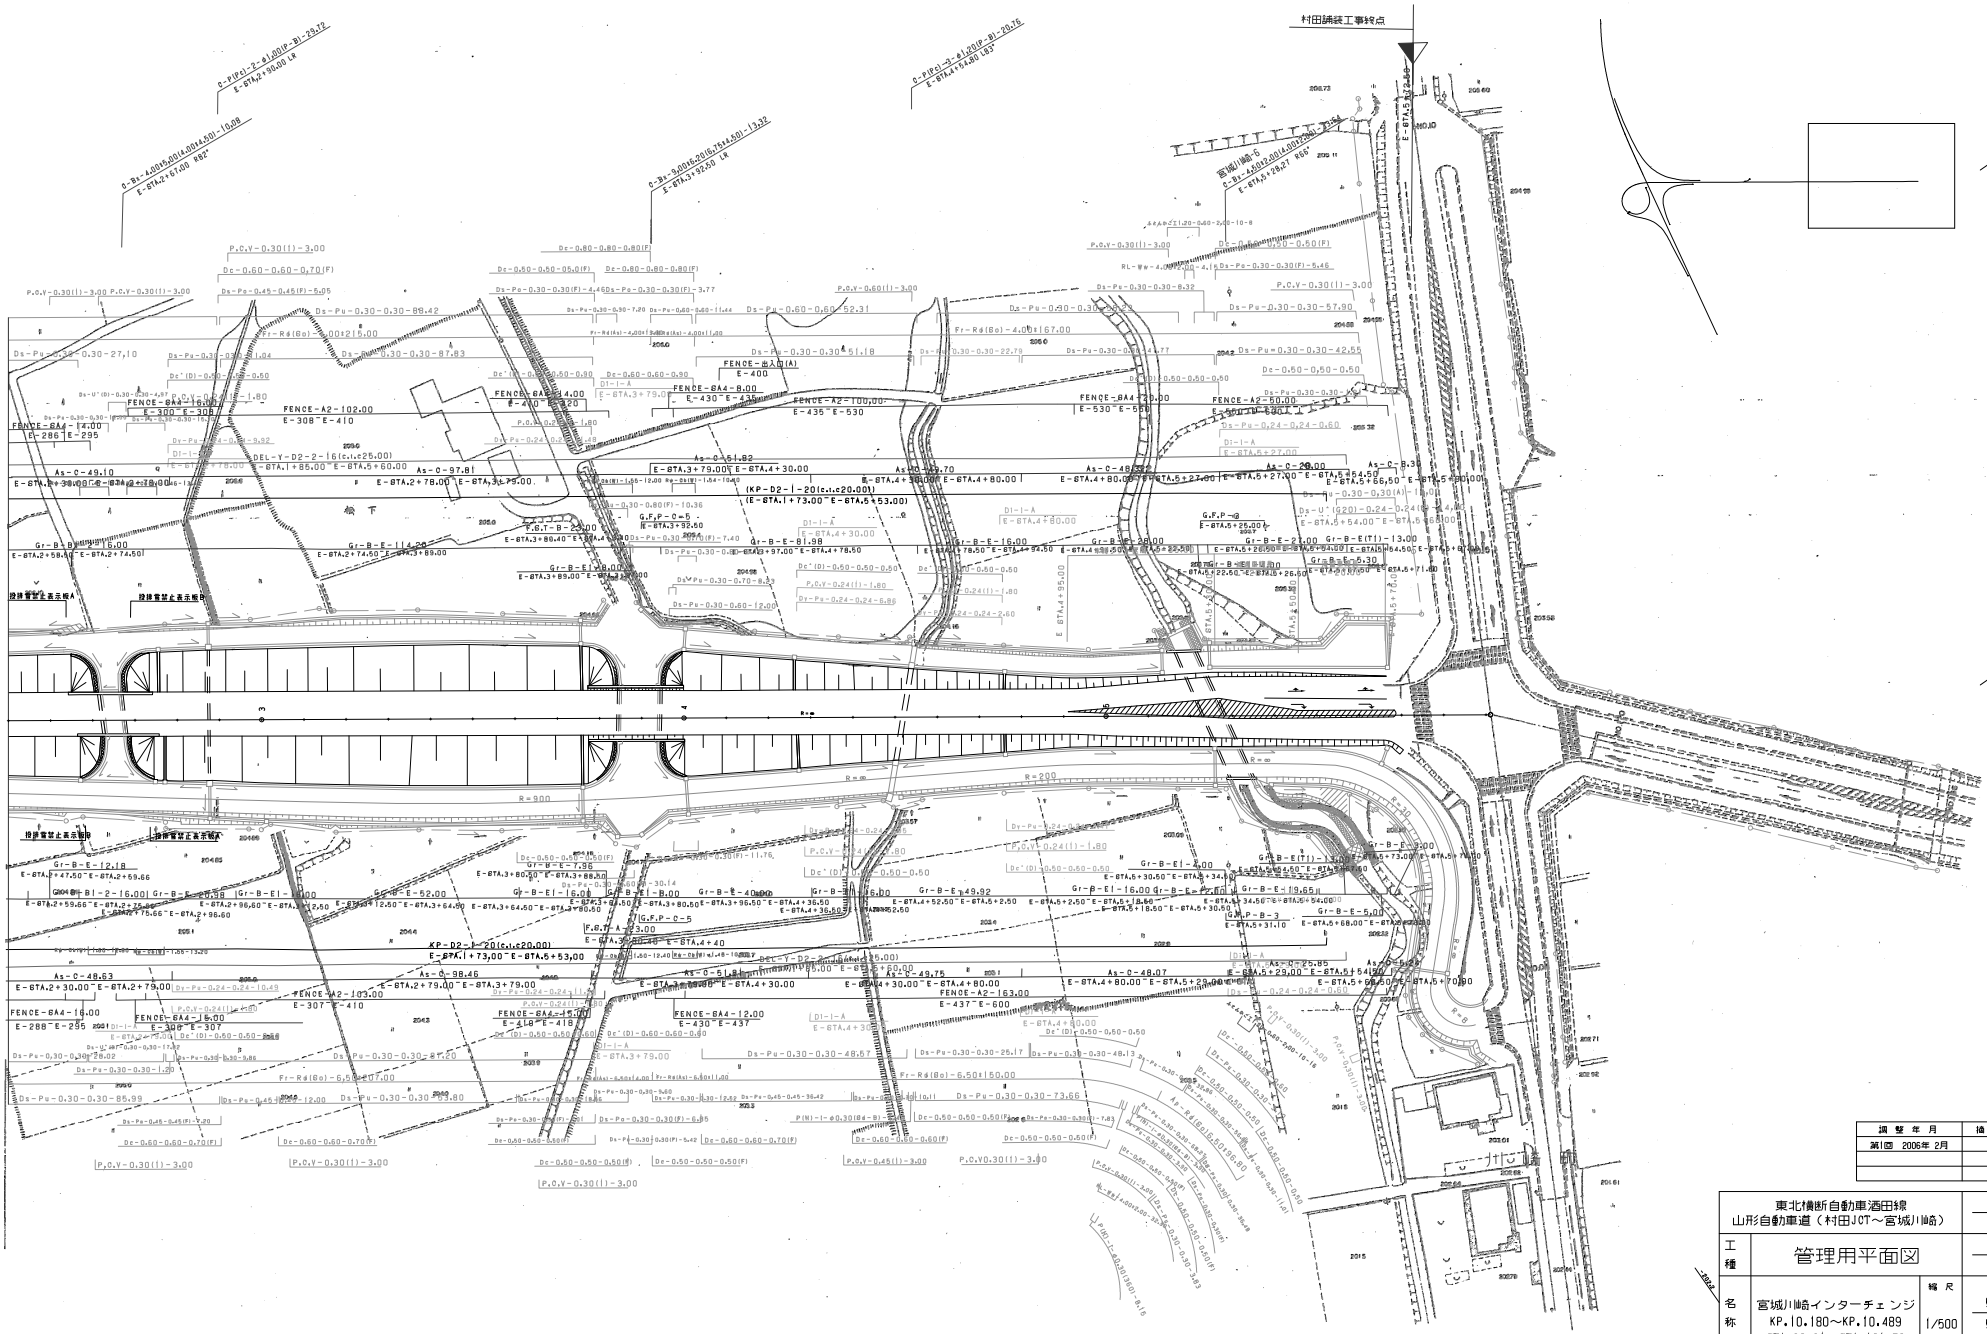
村田舗装工事終点
宮城川崎 6
KP-D2-I-20(c..c20.001)
E-8TA.I+73.00～E-8TA.5+53.00)
KP-D2-I-20(c..c20.00)
E-8TA.I+73.00～E-8TA.5+53.00
FENCE-A2-102.00
E-308～E-410
FENCE-A2-103.00
E-307～E-410
FENCE-A2-100.00
E-435～E-530
FENCE-A2-50.00
E-530～E-580
FENCE-BA4-14.00
E-286～E-295
FENCE-BA4-16.00
E-288～E-295
FENCE-BA4-15.00
E-418～E-418
FENCE-BA4-12.00
E-430～E-437
FENCE-BA4-8.00
E-400～E-420
FENCE-BA4-23.00
E-530～E-556
FENCE-入口(A)
E-400
R=900
R=200
R=∞

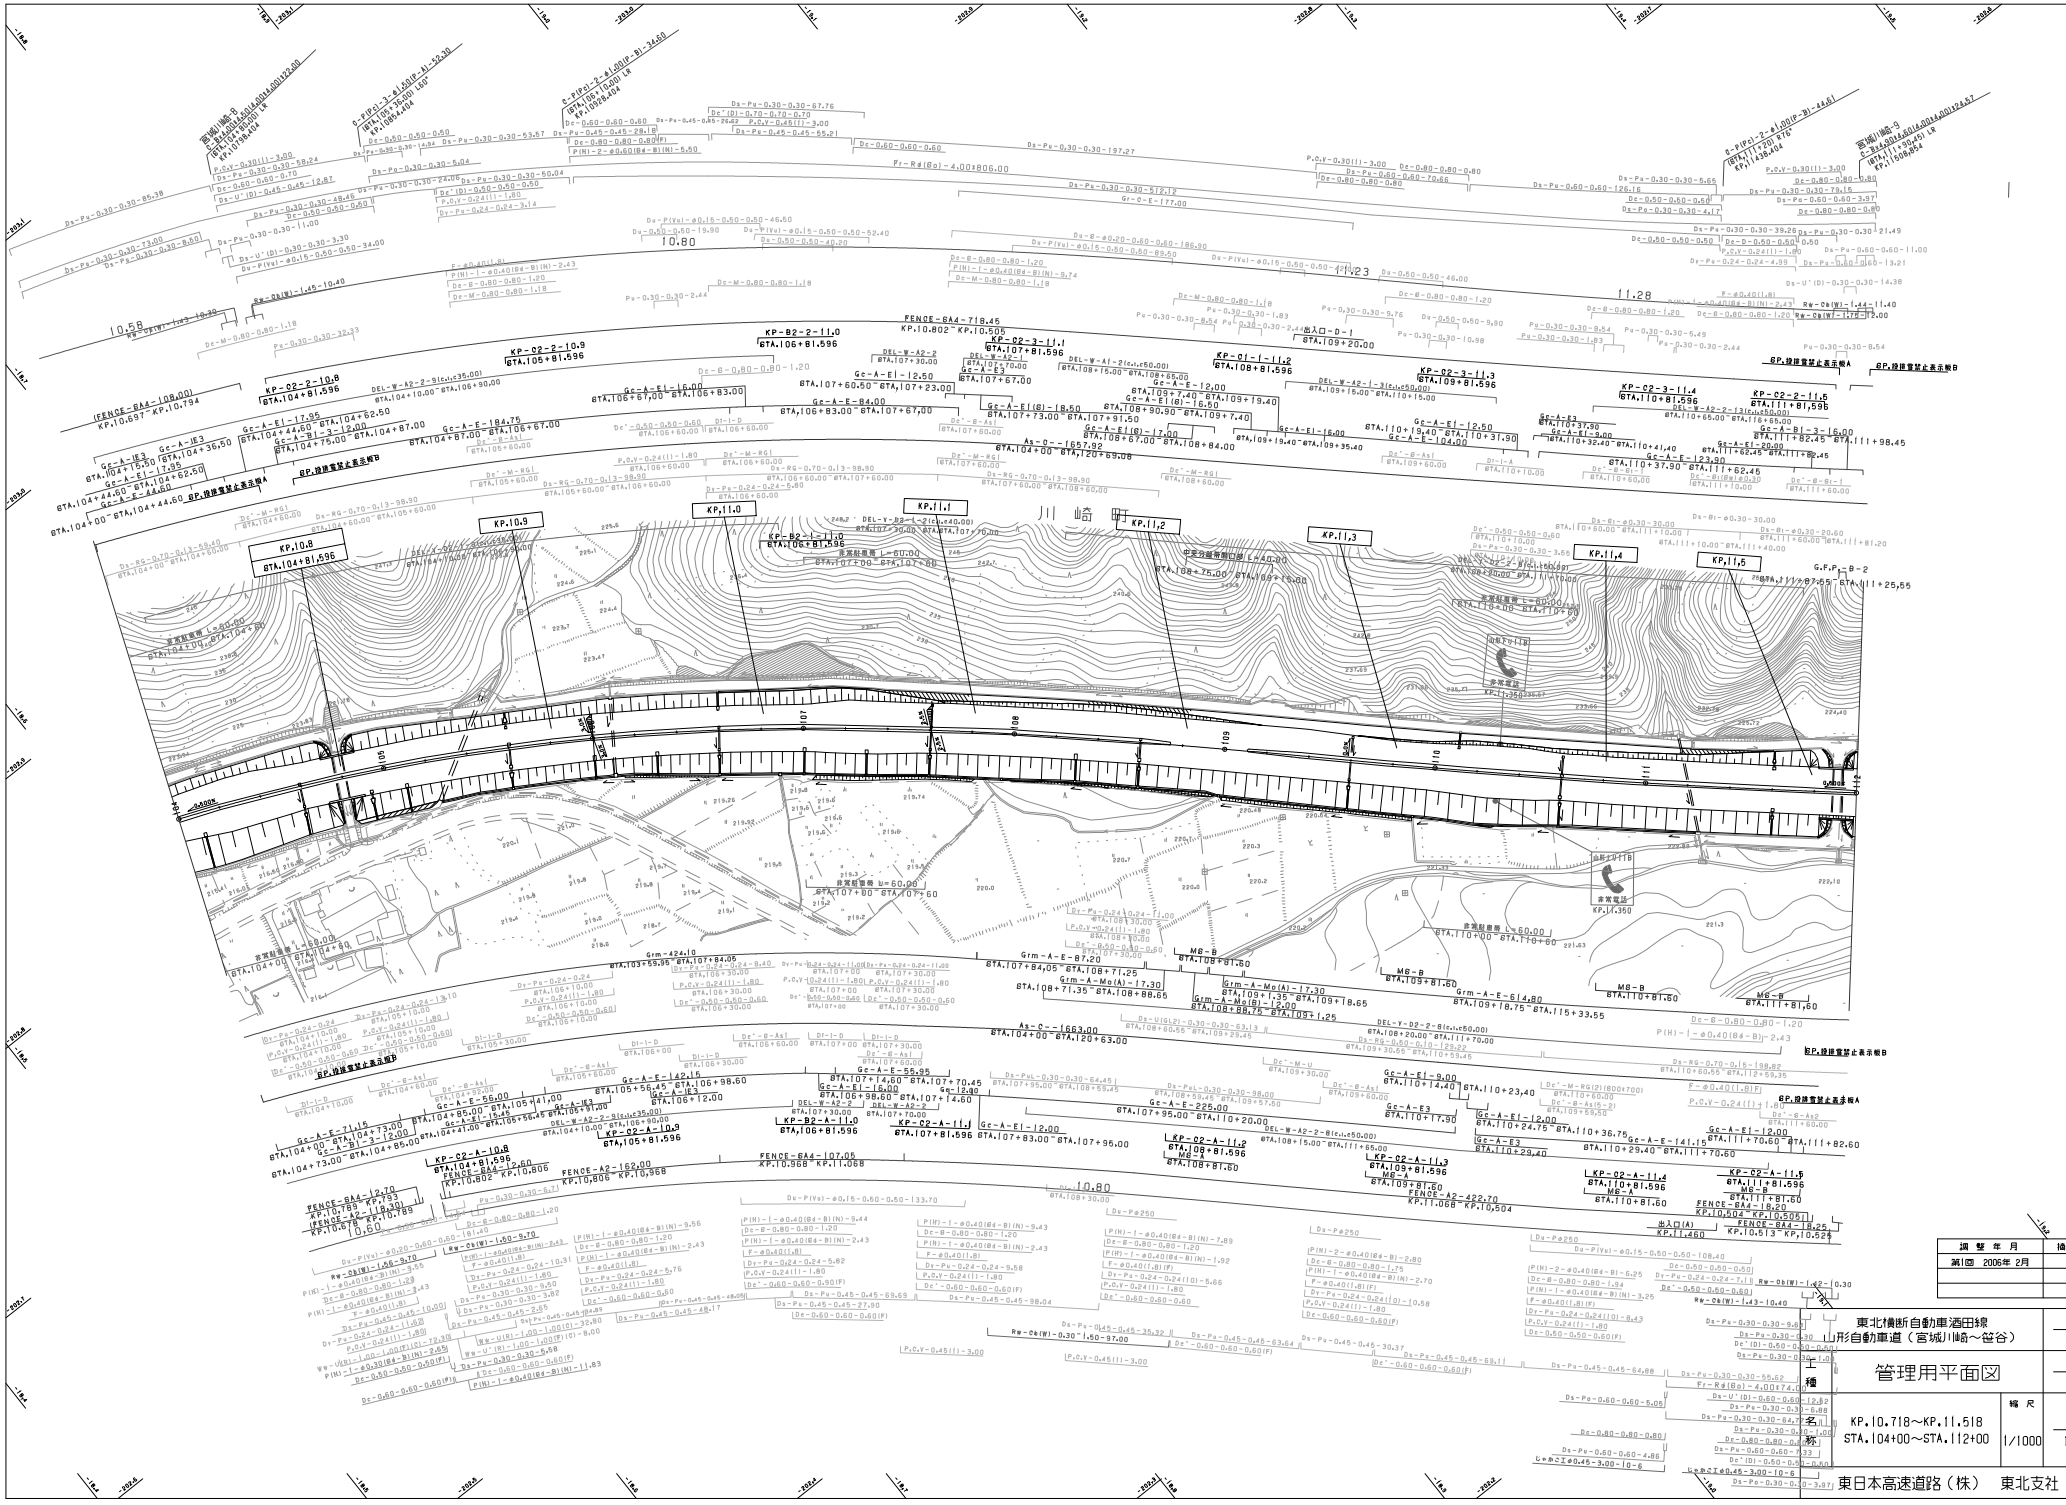

調整年月	摘要

東北横断自動車道酒田線
山形自動車道（宮城川崎～笹谷）

管理用平面図

工種	縮尺	図番
本工	1/1000	1/16

KP.10.718～KP.11.518
STA.104+00～STA.112+00

東日本高速道路（株） 東北支社

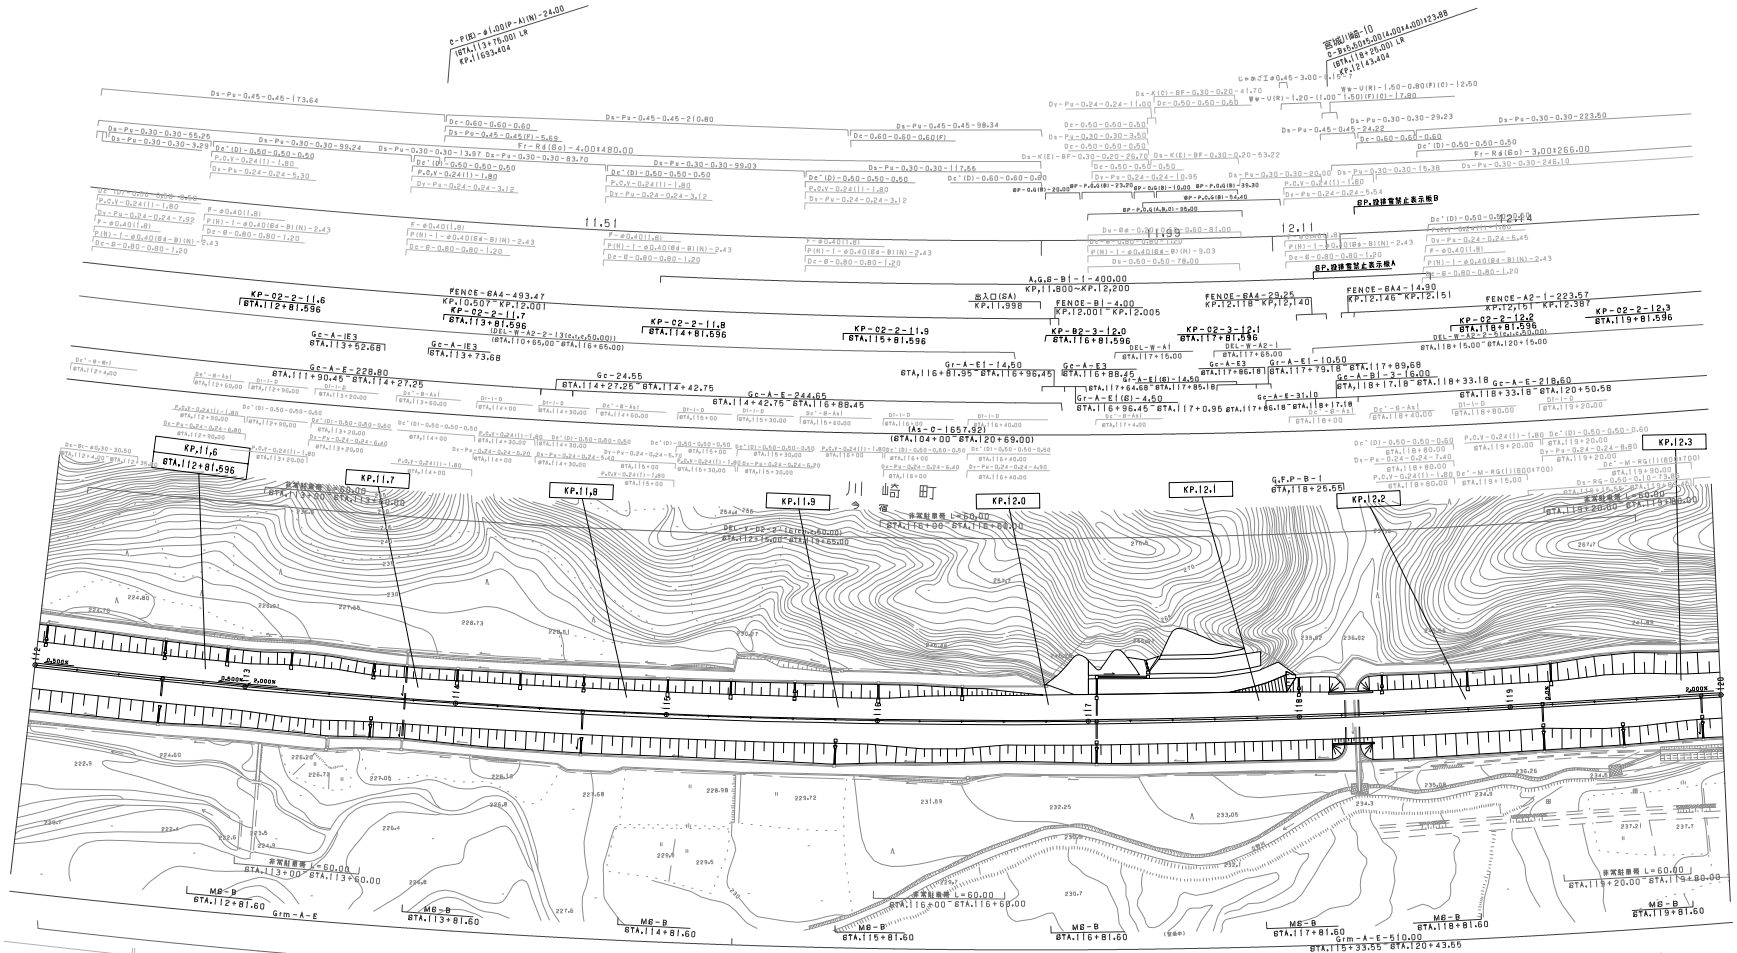

調整年月	摘要
第1回 2005年 2月	
第2回 2014年 2月	

東北横断自動車酒田線
山形自動車道（宮城川崎～笹谷）

工種：管理用平面図

名称：KP.11.518～KP.12.318
STA.112+00～STA.120+00

縮尺：1/1000

2/16

東日本高速道路（株） 東北支社

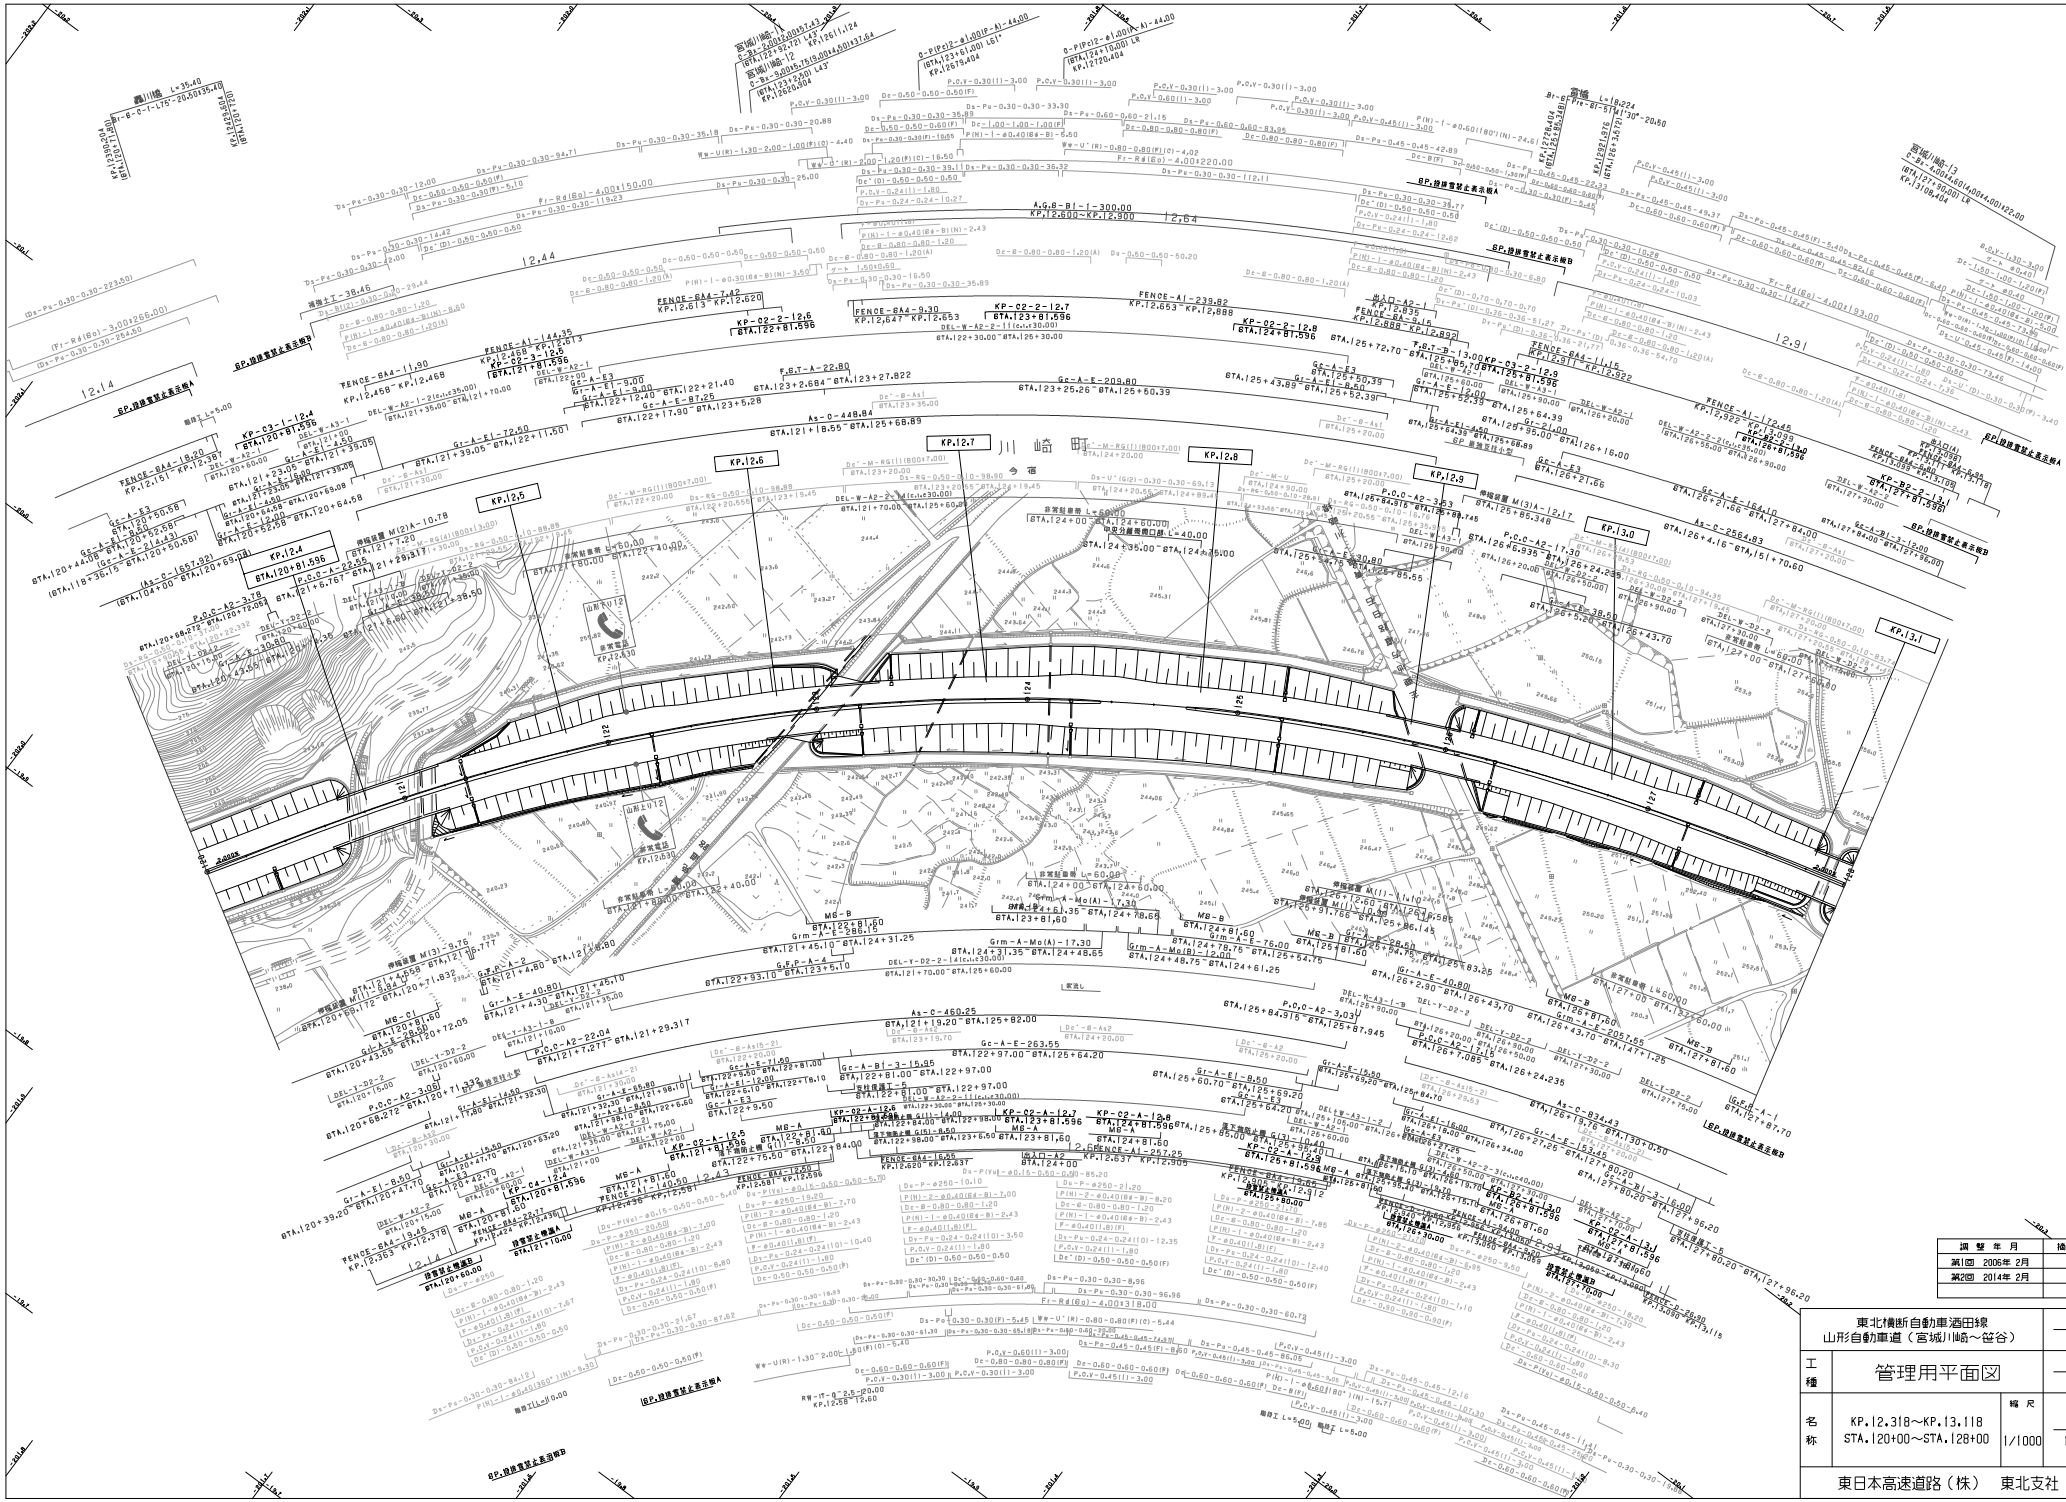

調整年月	摘要
第2回 2014年 2月	

東北横断自動車酒田線
山形自動車道（宮城川崎～笹谷）

工種：管理用平面図

名称：KP.12.318～KP.13.118
STA.120+00～STA.128+00

縮尺：1/1000

3/16

東日本高速道路（株） 東北支社

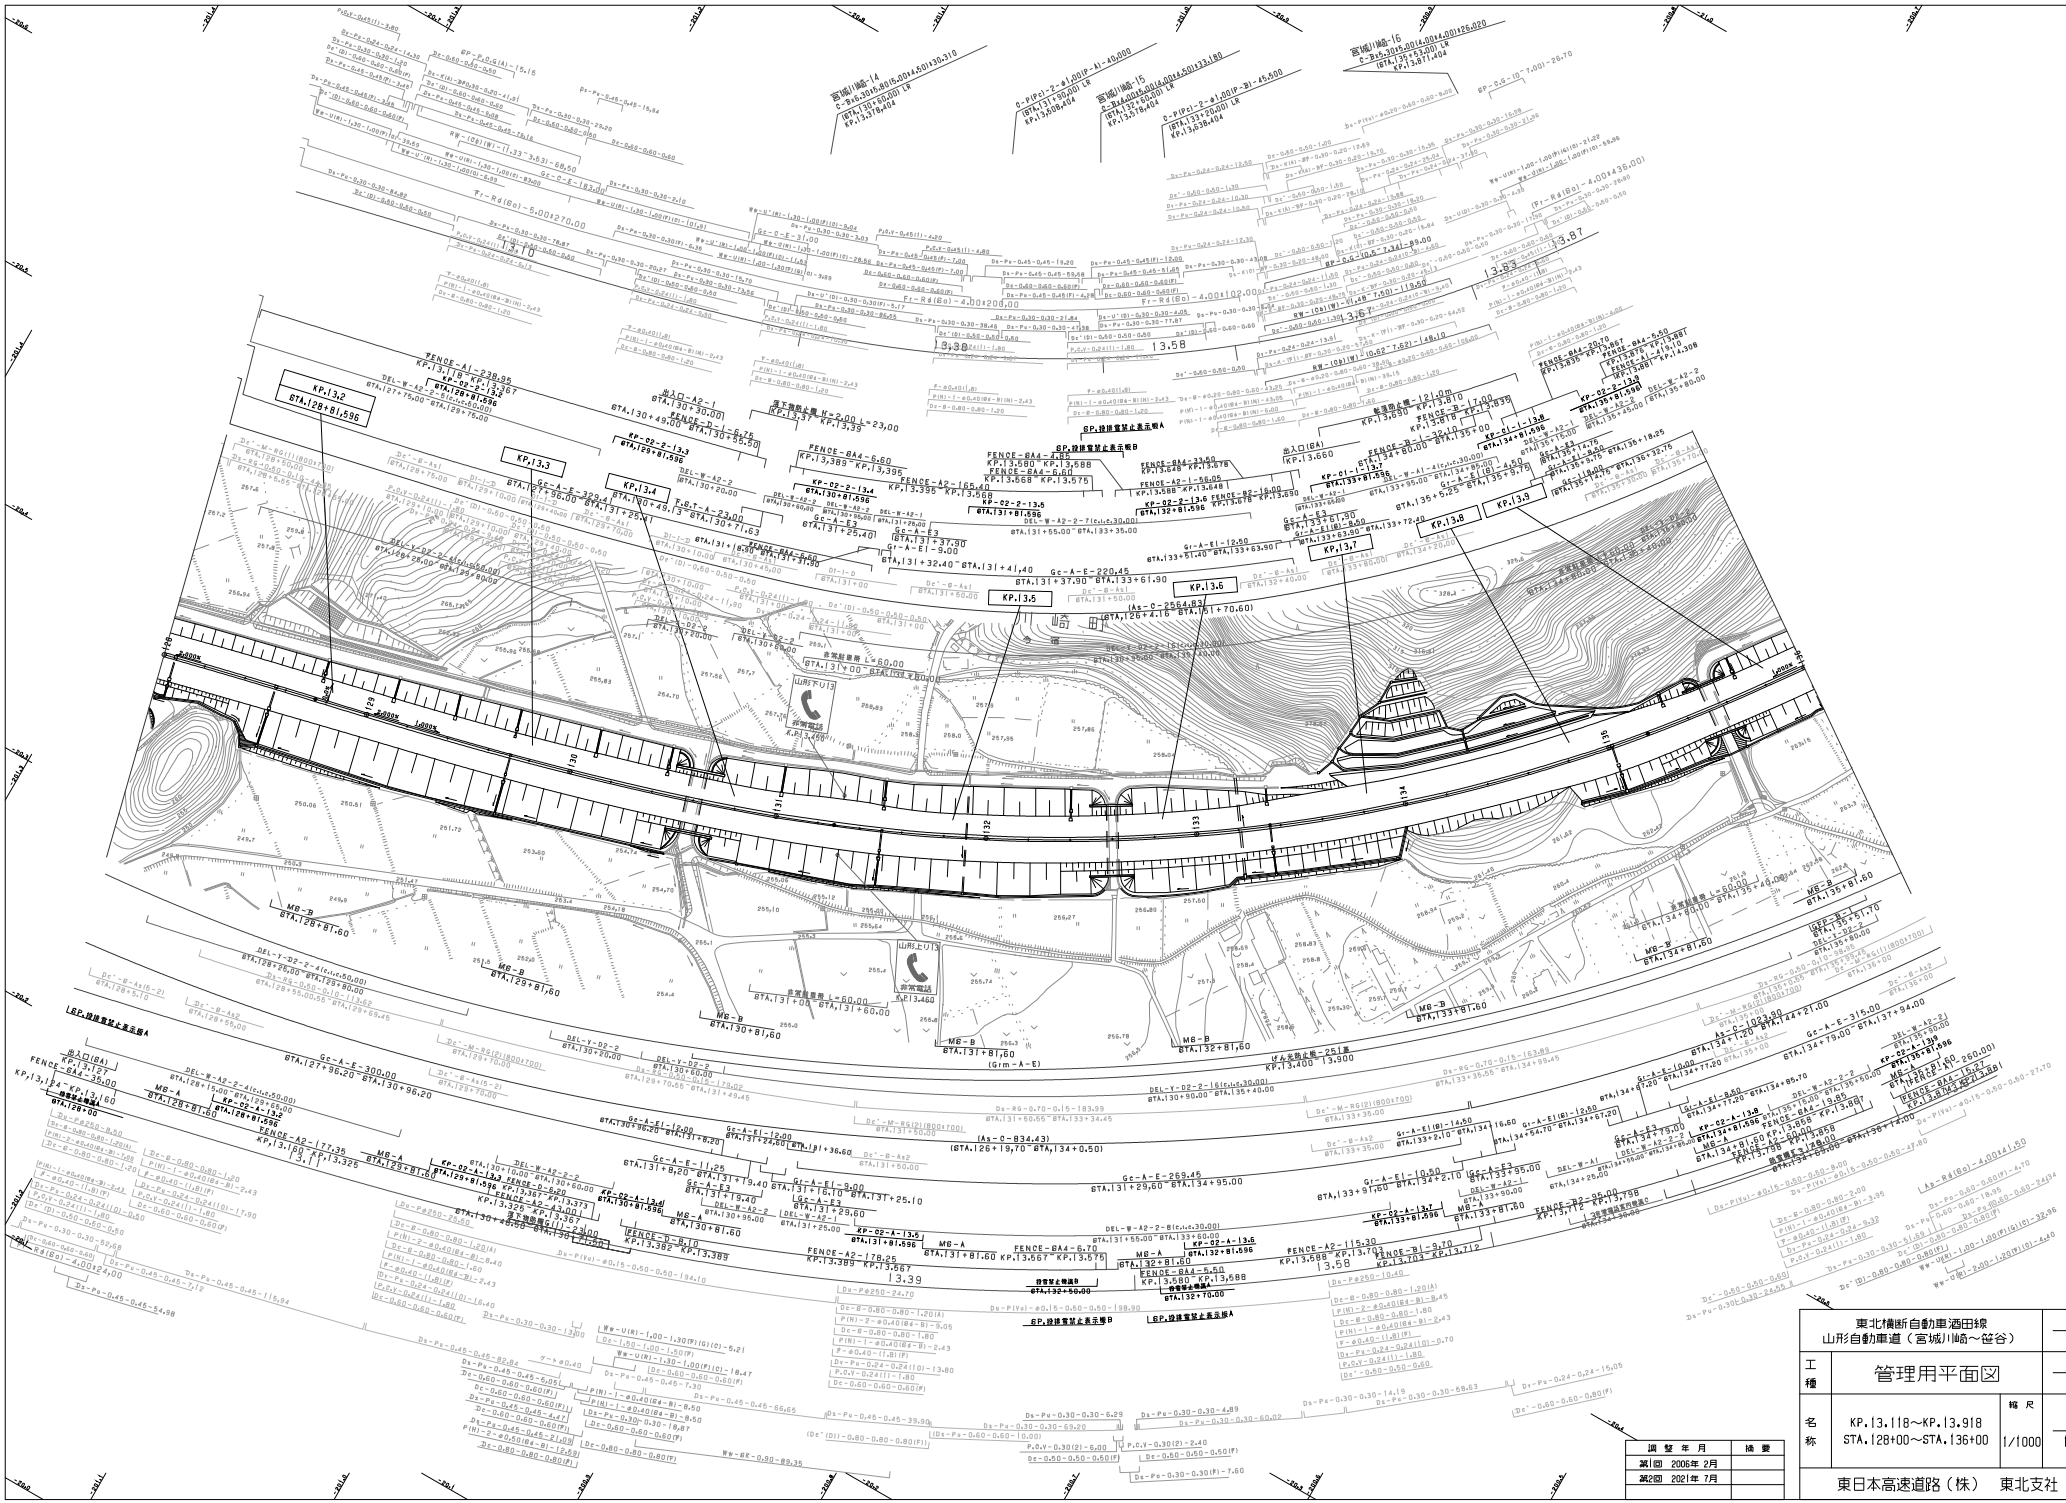

調整年月	摘要
第1回 2006年 2月	
第2回 2021年 7月	

東北横断自動車酒田線 山形自動車道（宮城川崎～笹谷）			——
工種	管理用平面図		——
名称	KP.13.118～KP.13.918 STA.128+00～STA.136+00	縮尺 1/1000	4 16

東日本高速道路（株）　東北支社

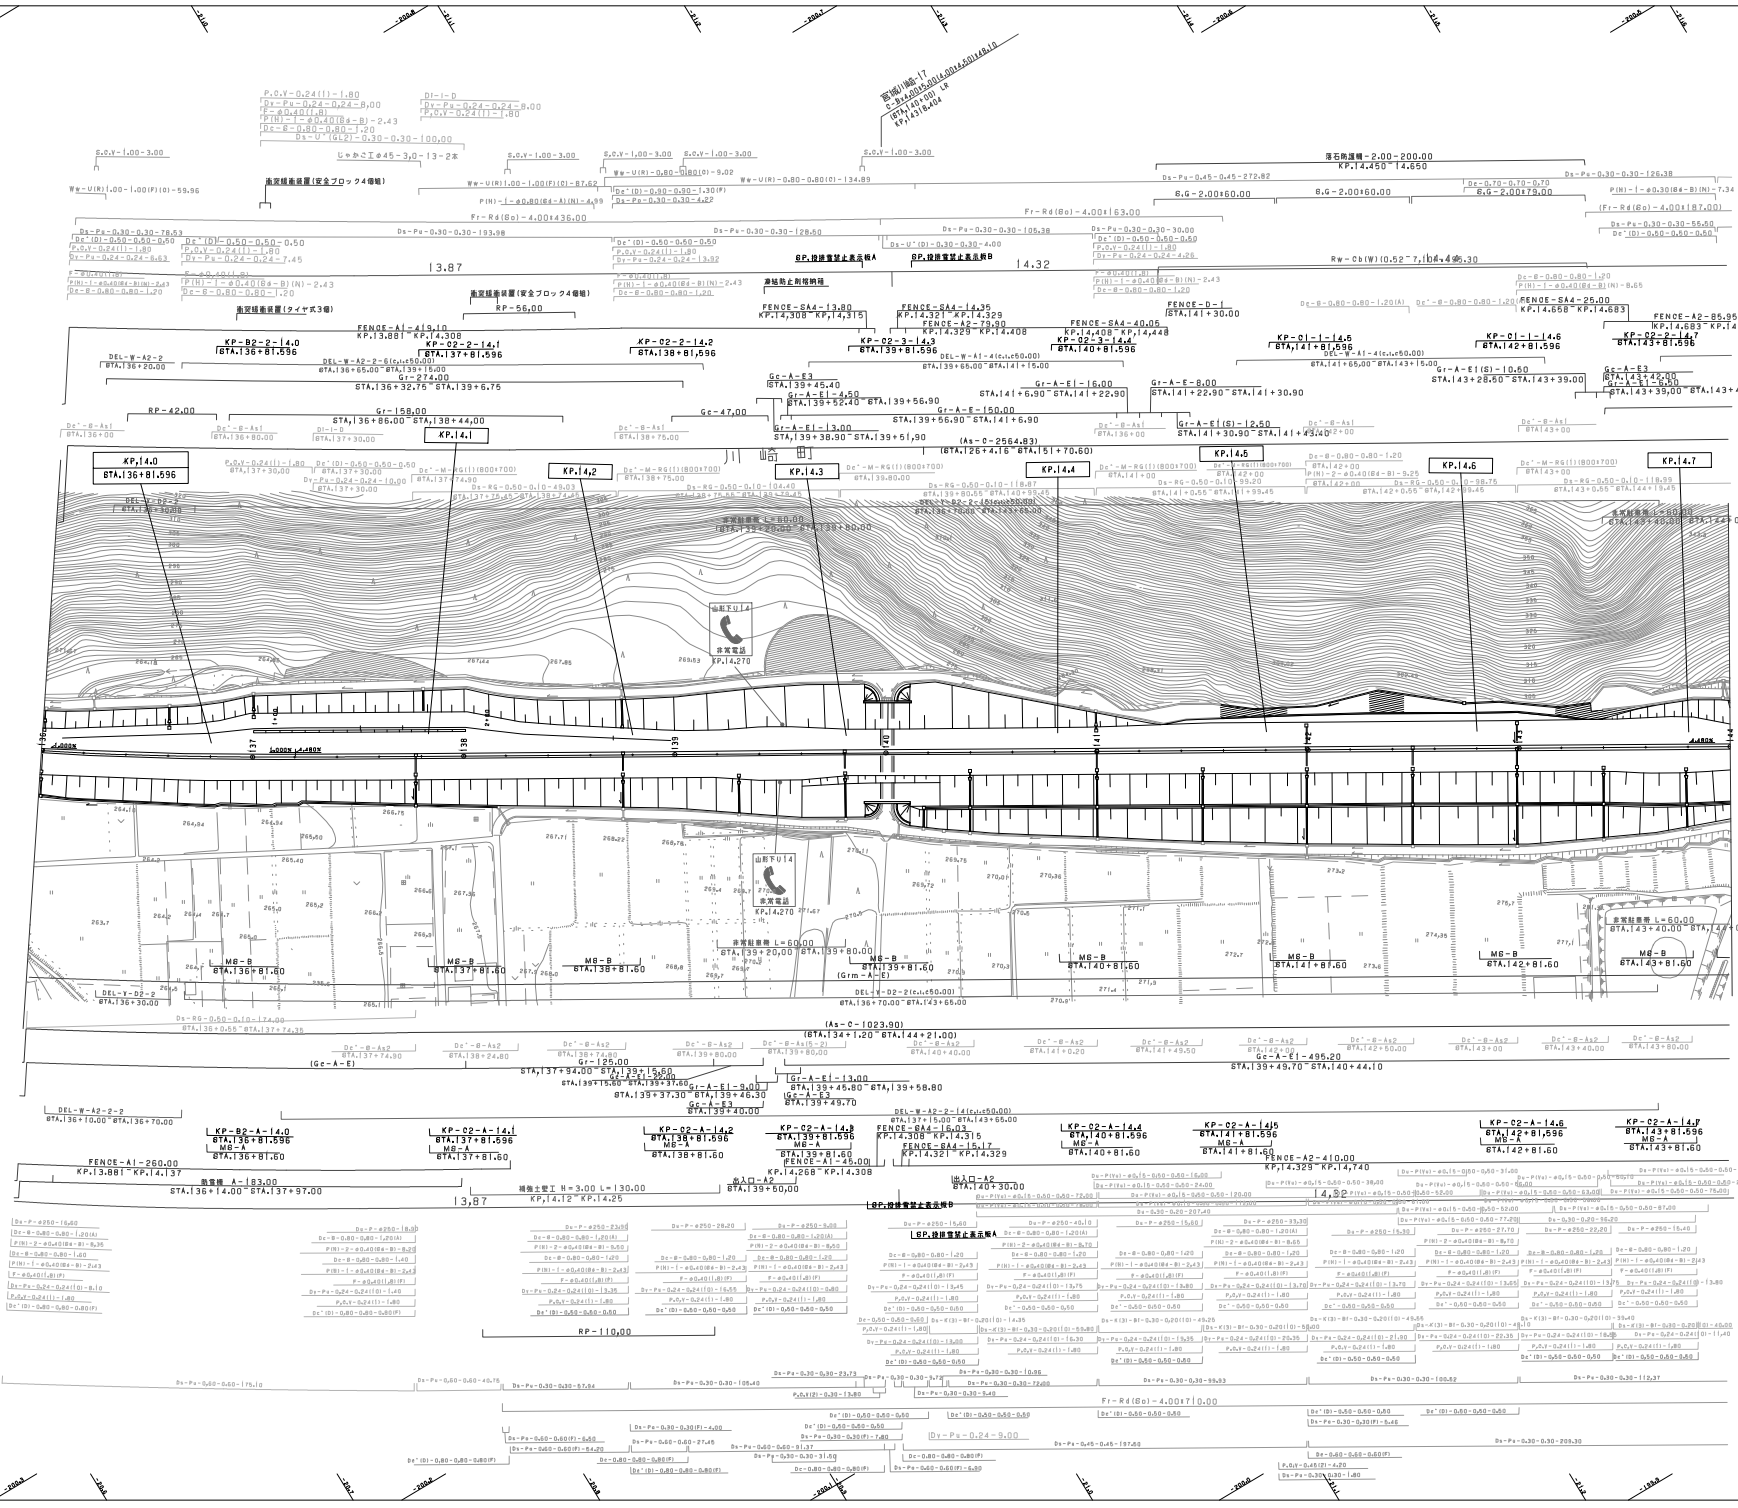

調整年月	摘要
第1回 2006年2月	

東北横断自動車酒田線
山形自動車道（宮城川崎～笹谷）

工種	管理用平面図		
名称	KP.13.918～KP.14.718 STA.136+00～STA.144+00	縮尺 1/1000	5 16

東日本高速道路（株） 東北支社

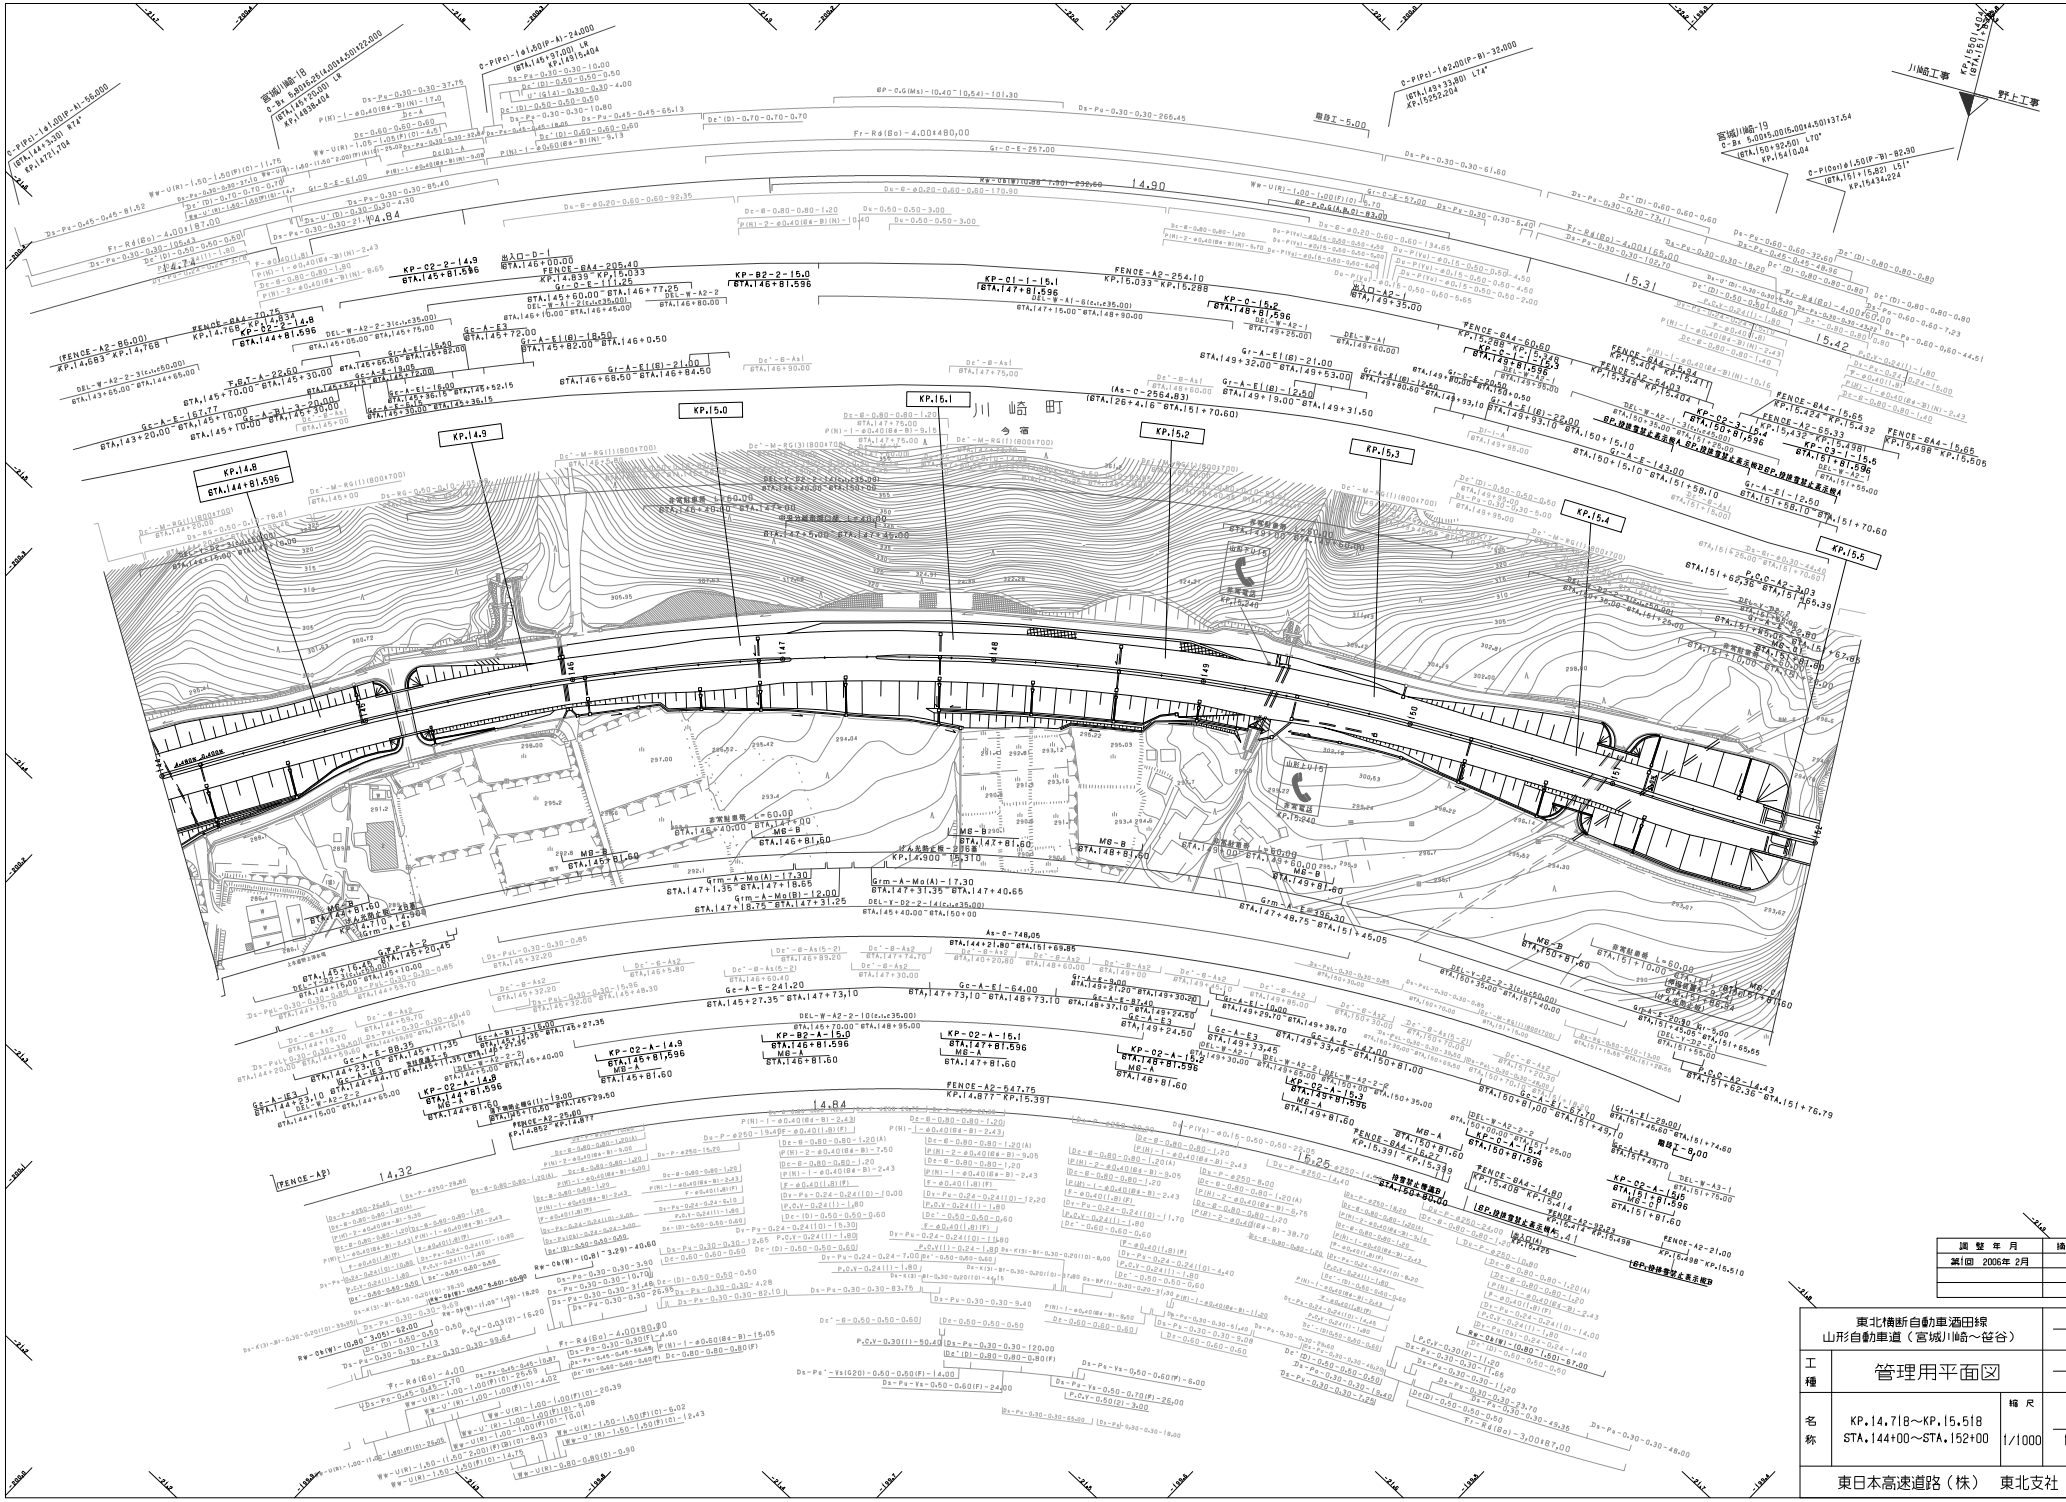
川崎町
今宿
KP.14.9
KP.15.0
KP.15.1
KP.15.2
KP.15.3
KP.15.4
KP.15.5
KP.14.8
STA.144+81.596
KP-02-A-14.9
KP-02-A-15.0
KP-02-A-15.1
KP-02-A-15.2
KP-02-A-15.3
KP-02-A-14.8
KP-02-A-15.4
KP-02-A-15.5
KP-B2-2-15.0
KP-C1-1-15.1
KP-C1-2-15.2
KP-02-2-15.4
KP-02-2-15.5
KP-02-2-14.9
KP-02-2-14.8
FENCE-A2-647.75
KP.14.877～KP.15.391
FENCE-A2-254.10
KP.15.033～KP.15.288
FENCE-A2-205.40
KP.14.833～KP.15.033
FENCE-A2-25.05
KP.14.852～KP.14.877
FENCE-GA4-60.60
KP.15.288～KP.15.348
FENCE-GA4-14.60
KP.15.391～KP.15.405
FENCE-GA4-21.00
KP.15.498～KP.15.510
FENCE-GA4-65.33
KP.15.434～KP.15.498
FENCE-GA4-15.65
KP.15.498～KP.15.505
(FENCE-A2-86.00)
KP.14.683～KP.14.768
(FENCE-AP)
14.32
14.84
15.3
15.42
KP.14.900
KP.15.310
KP.15.240
KP.15.040
MB-A
MB-B

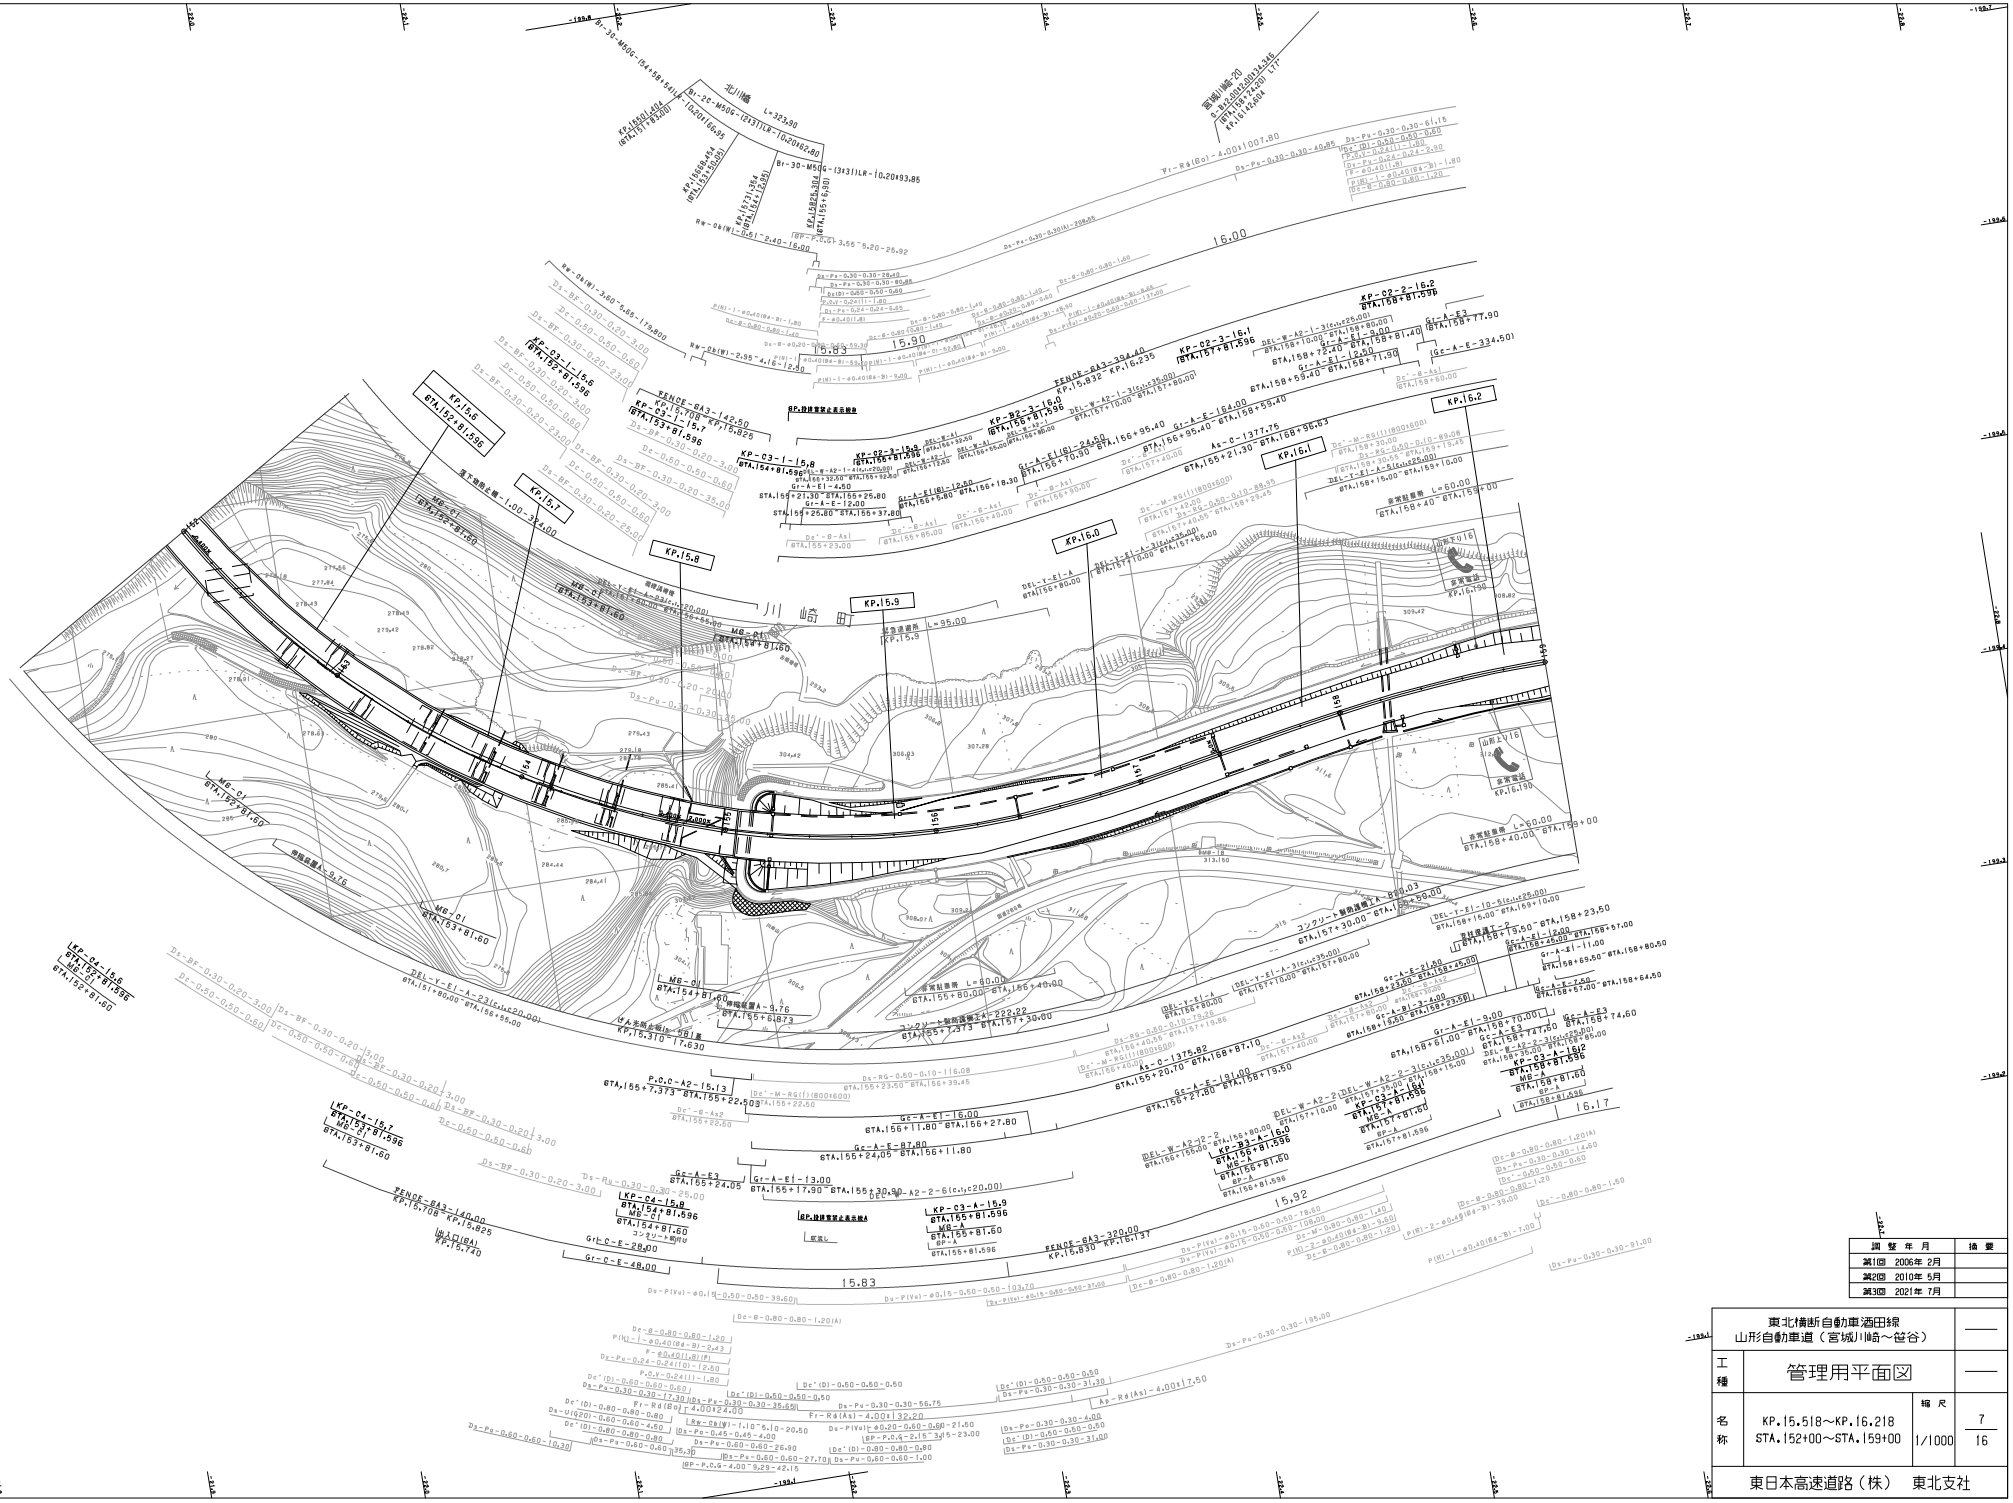

調整年月	摘要
第1回 2006年 2月	
第2回 2010年 5月	
第3回 2021年 7月	

	東北横断自動車酒田線 山形自動車道（宮城川崎～笹谷）		——
工種	管理用平面図		——
名称	KP.15.518～KP.16.218 STA.152+00～STA.159+00	縮尺 1/1000	7 16
	東日本高速道路（株） 東北支社		

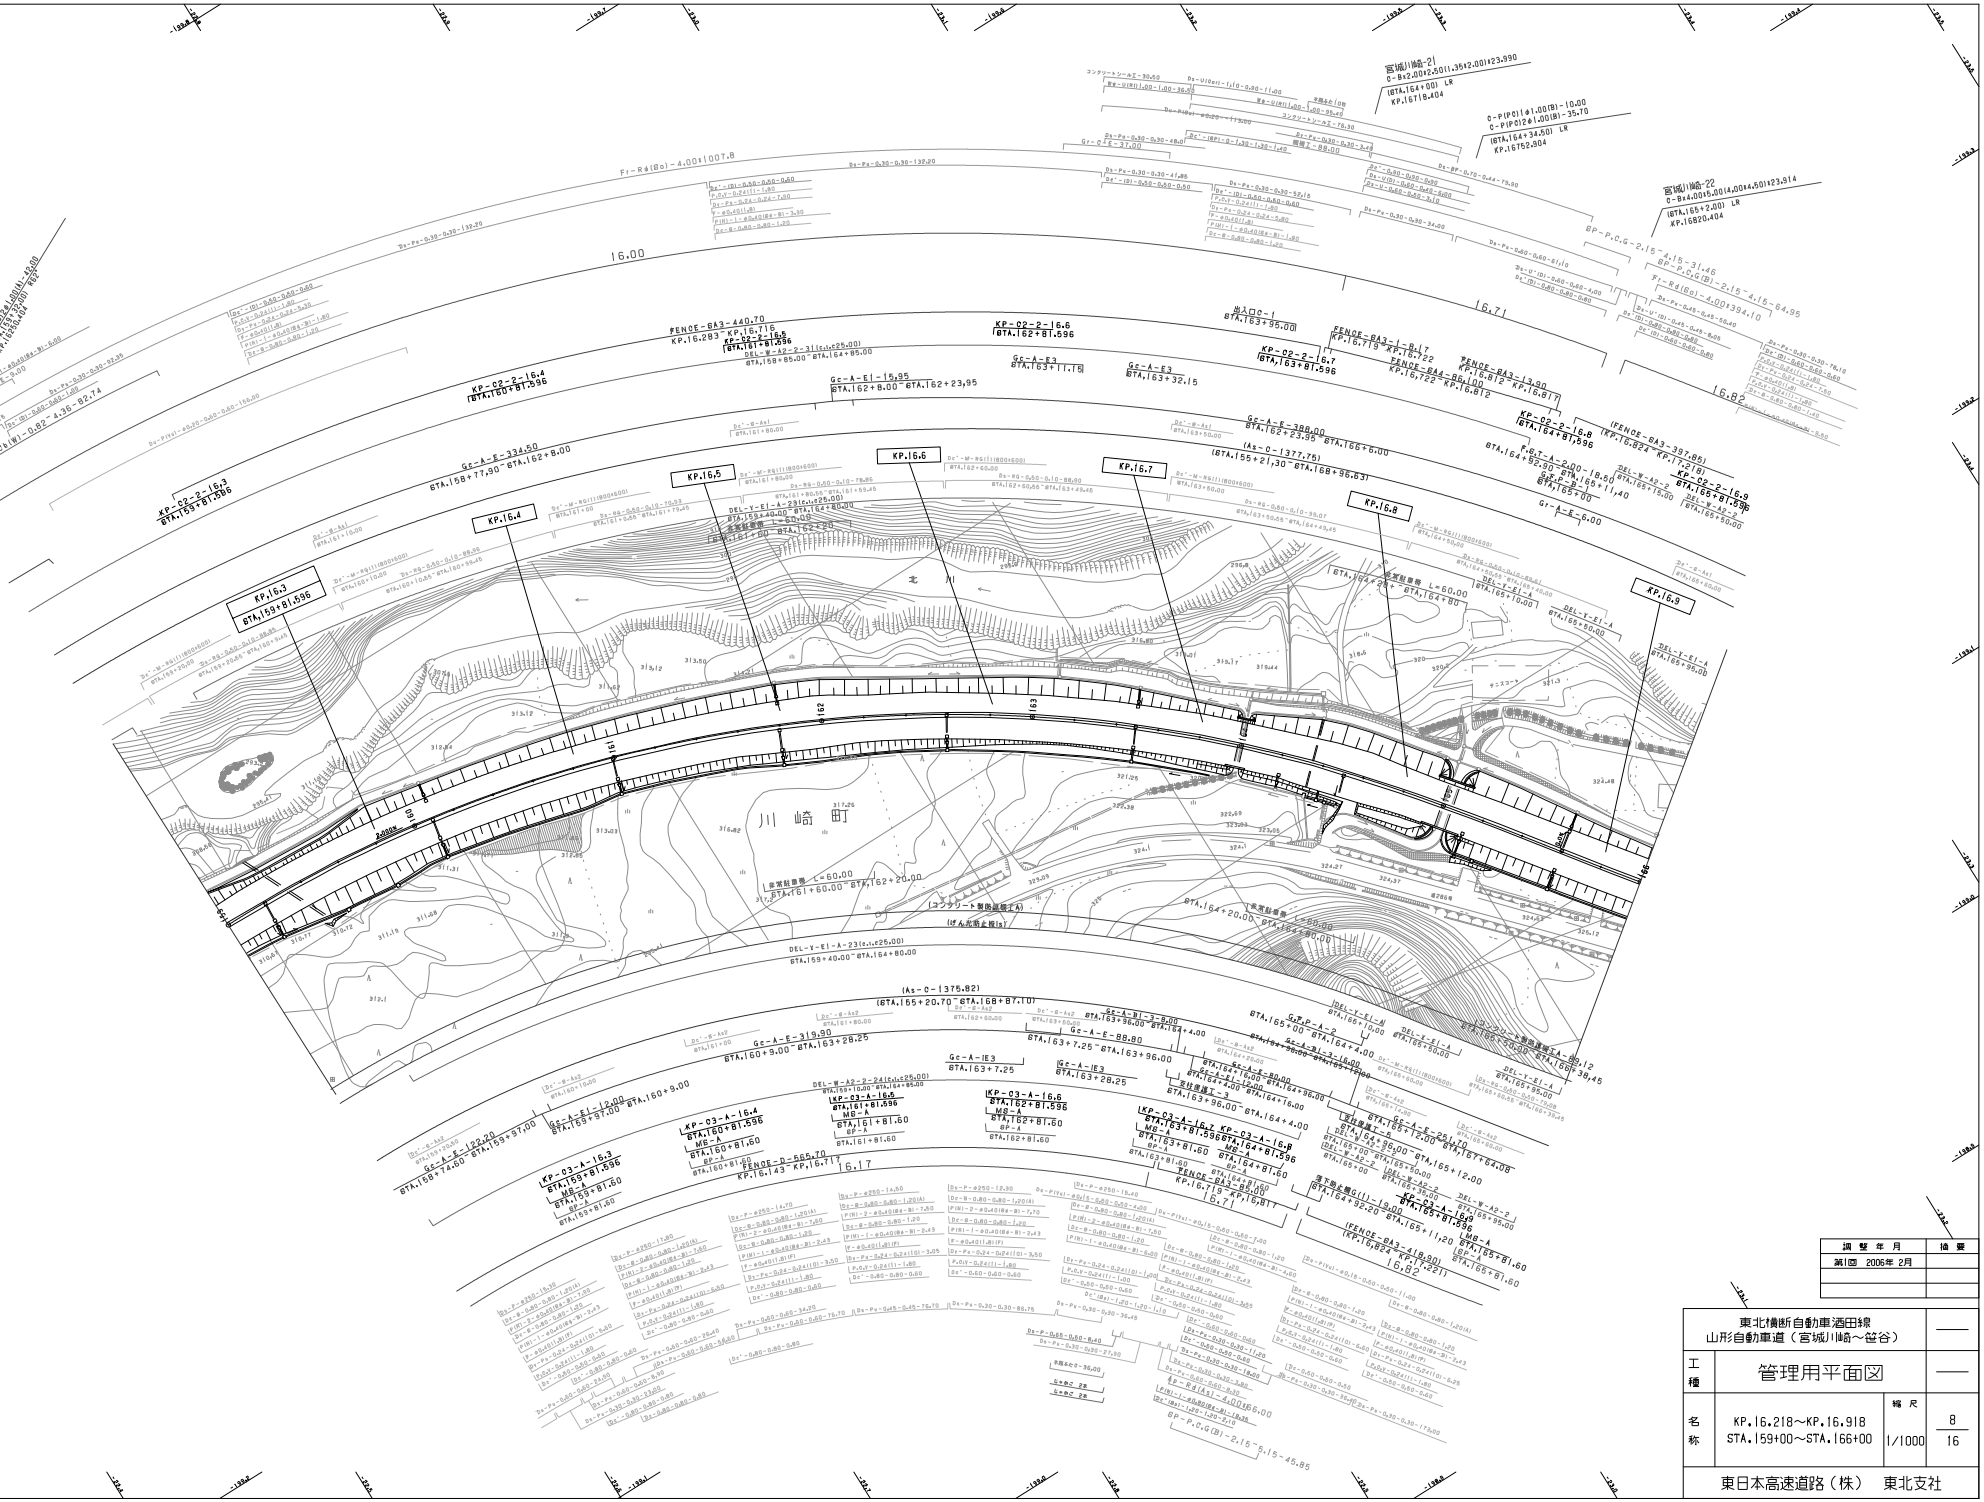

調整年月	摘要
第1回 2006年 2月	

東北横断自動車酒田線 山形自動車道（宮城川崎～笹谷）			——
工種	管理用平面図		——
名称	KP.16.218～KP.16.918 STA.159+00～STA.166+00	縮尺 1/1000	8 16

東日本高速道路（株）　東北支社

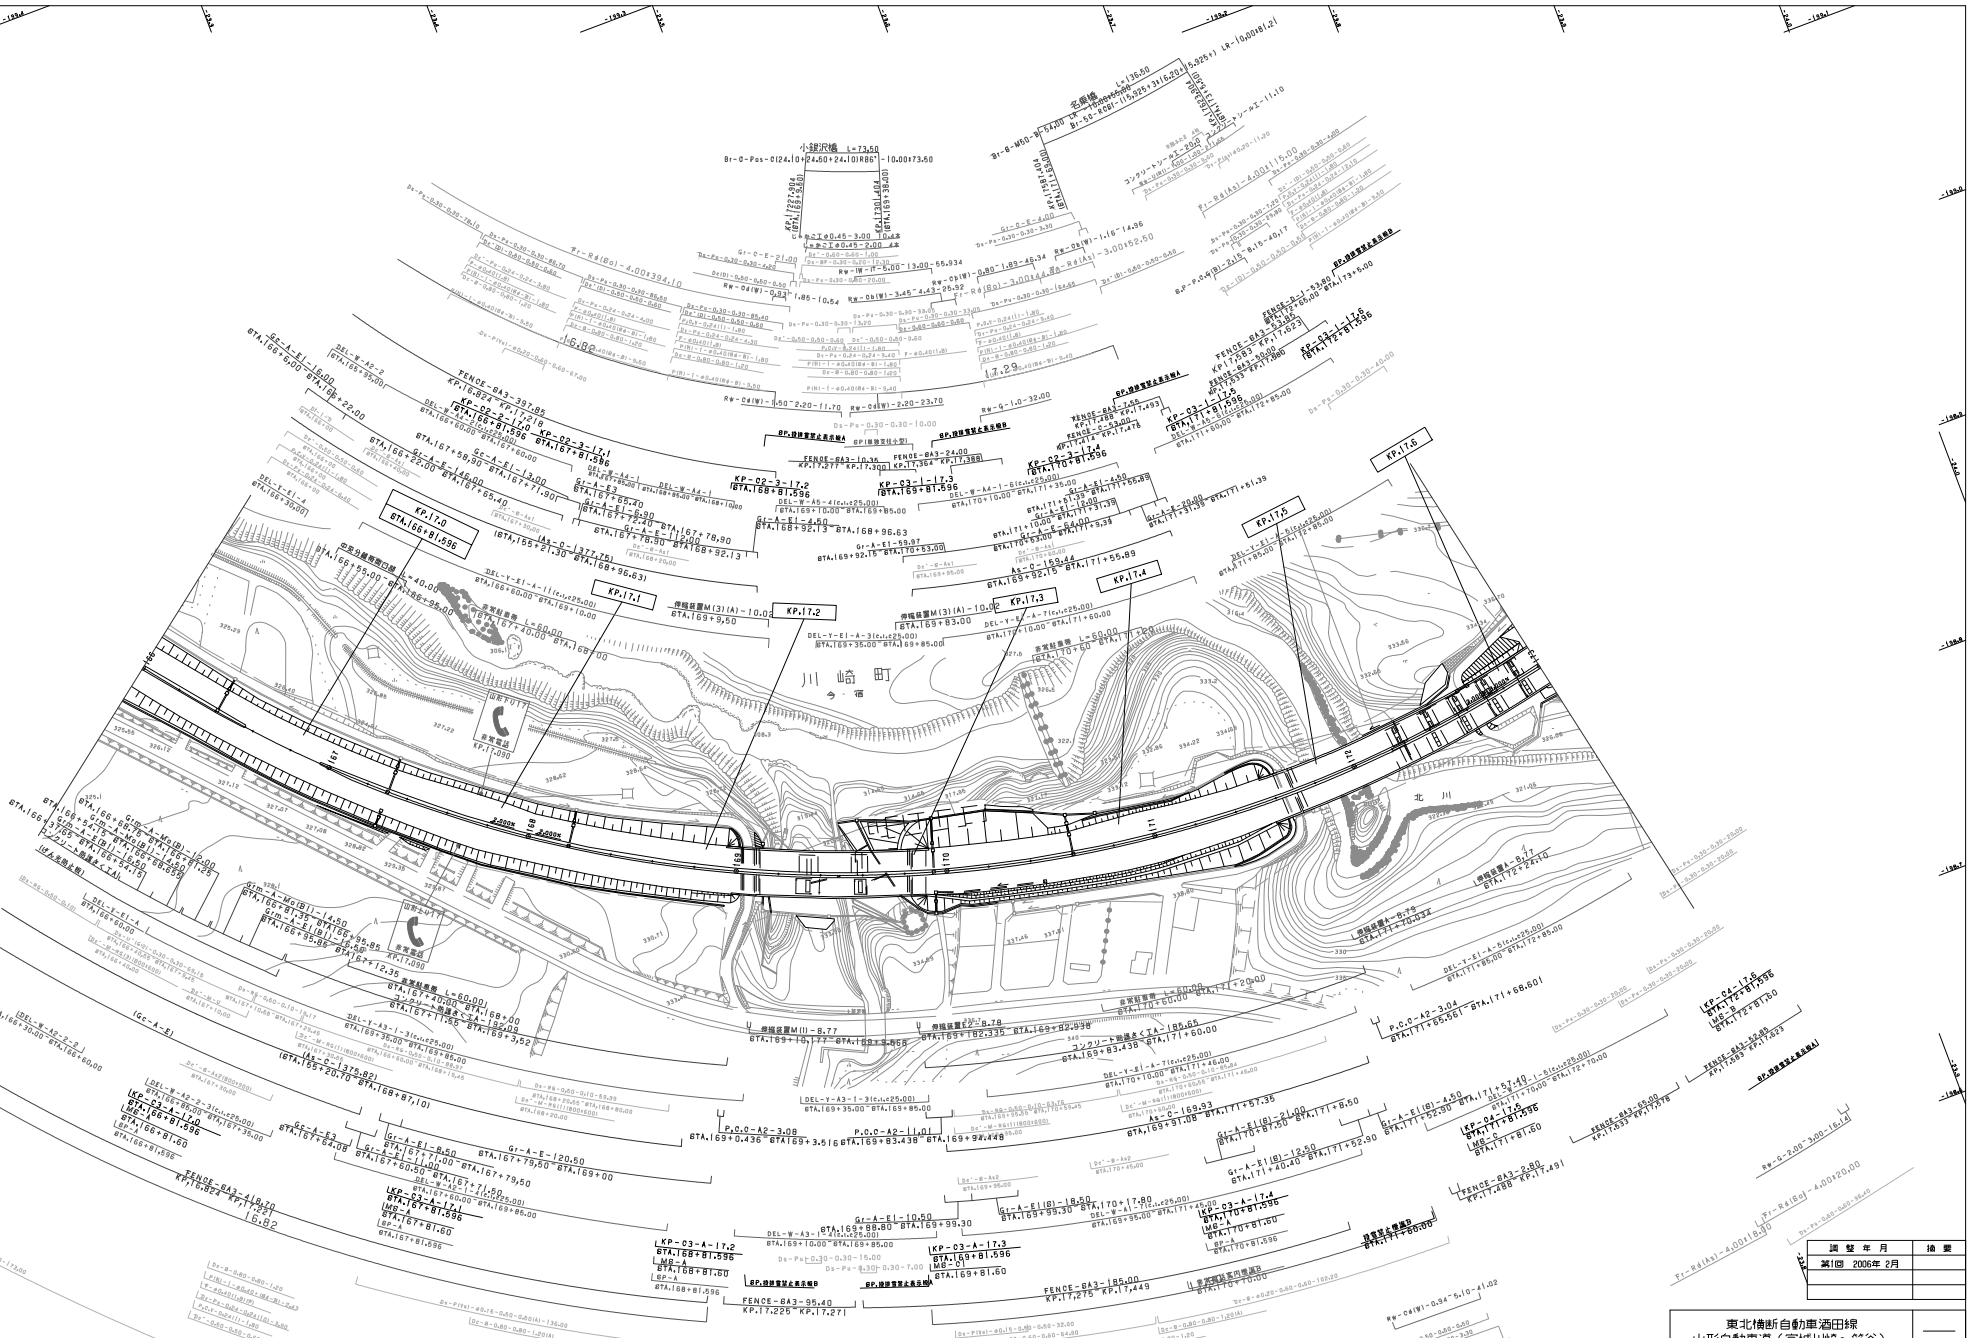
川崎町
今宿
北川
KP.17.0
KP.17.1
KP.17.2
KP.17.3
KP.17.4
KP.17.5
KP.17.6

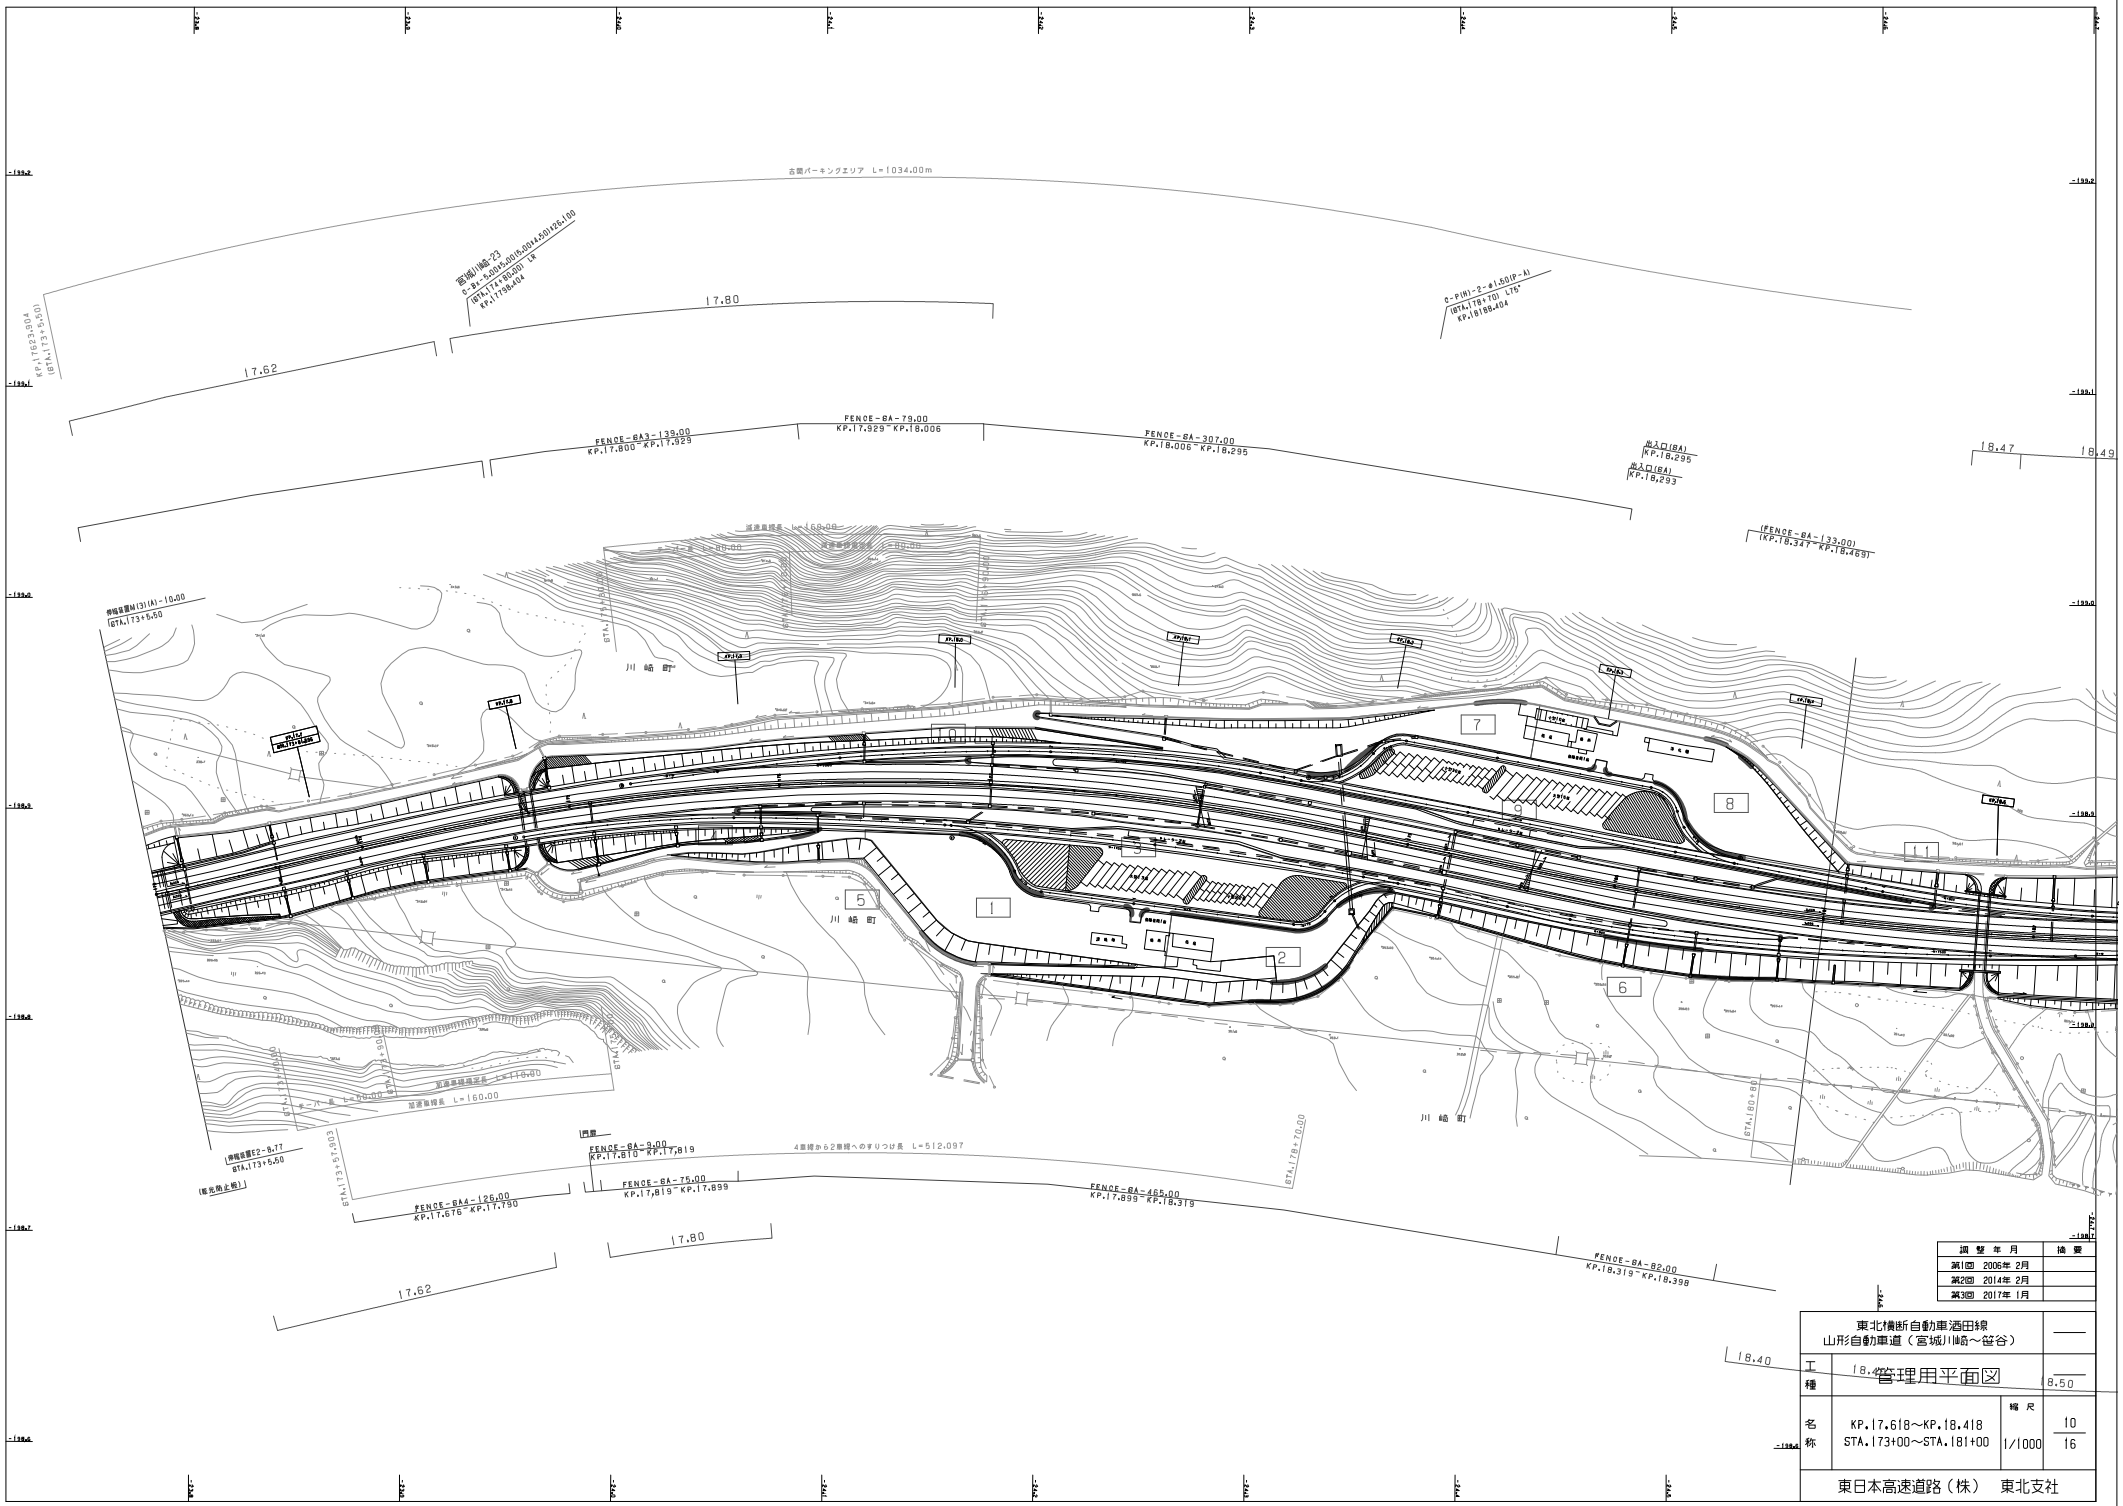

調 整 年 月	摘 要
第2回 2014年 2月	
第3回 2017年 1月	

東北横断自動車酒田線 山形自動車道（宮城川崎～笹谷）			——
工種	管理用平面図		8.50
名称	KP.17.618～KP.18.418 STA.173+00～STA.181+00	縮尺 1/1000	10 16

東日本高速道路（株） 東北支社

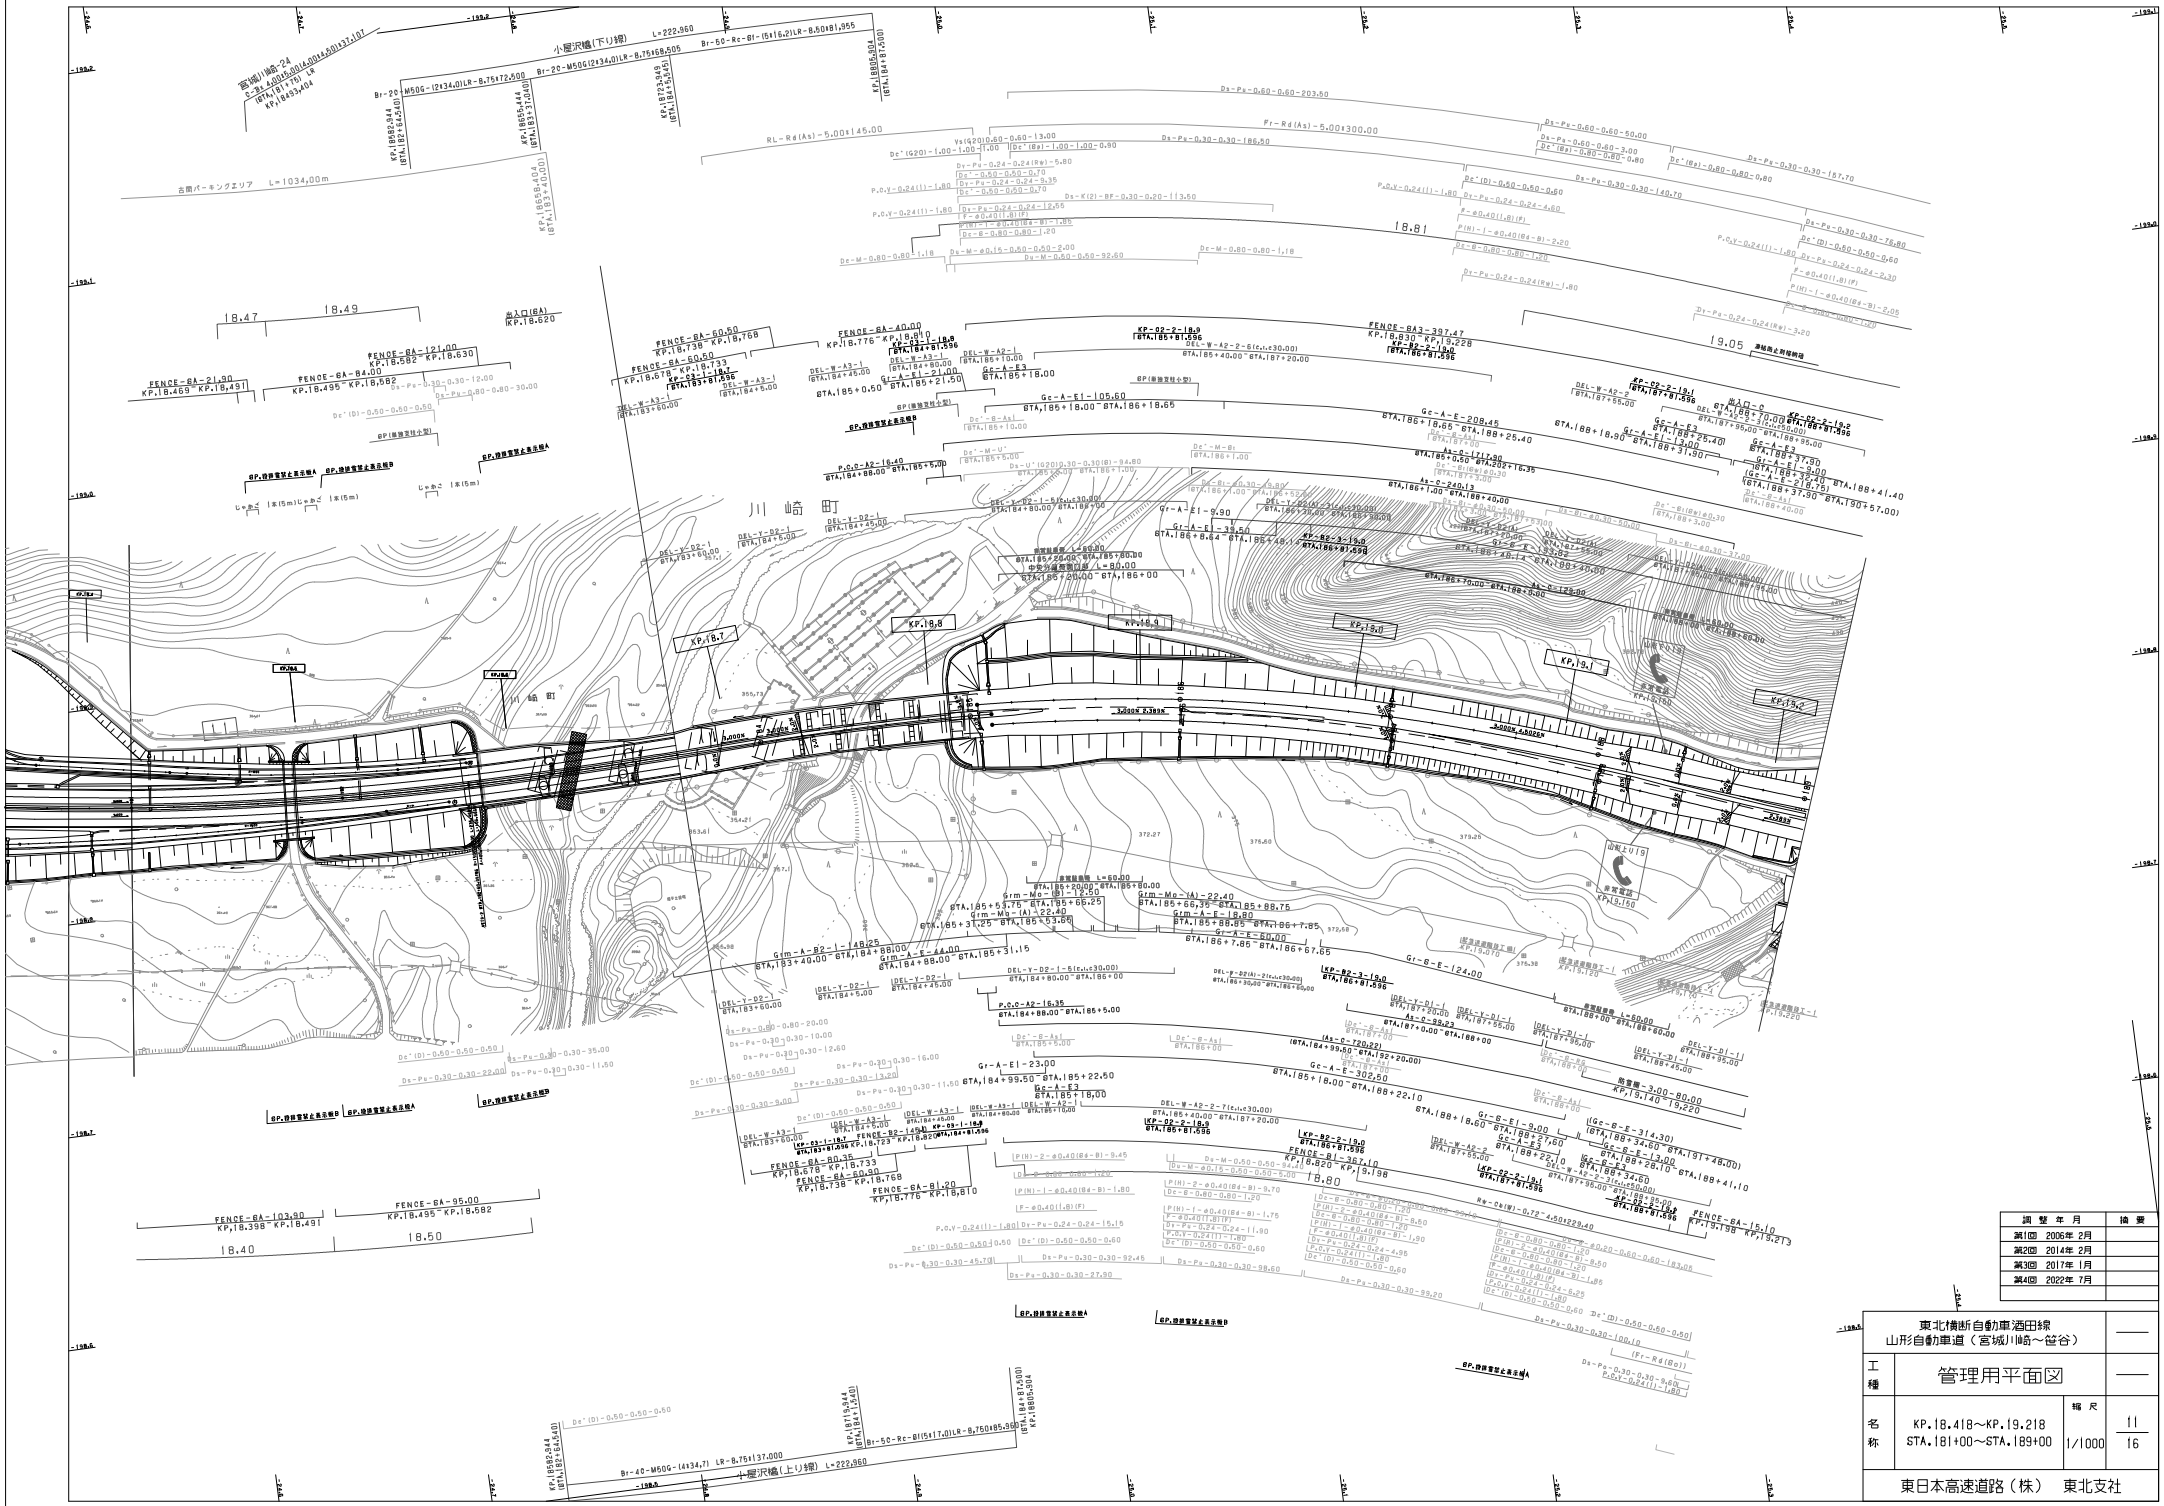
小屋沢橋(下り線) L=222.960
小屋沢橋(上り線) L=222.960
古間パーキングエリア L=1034.00m
川崎町
FENCE-6A-121.00
FENCE-6A-84.00
FENCE-6A-21.90
FENCE-6A-50.50
FENCE-6A-103.90
FENCE-6A-95.00
FENCE-6A-80.35
FENCE-6A-81.20
FENCE-6A-15.10
FENCE-6A-397.47
FENCE-6A-40.00
FENCE-6A-60.00
FENCE-6A-50.50
FENCE-6A-60.50
FENCE-6A-60.90
FENCE-6A-95.00
FENCE-6A-103.90
FENCE-6A-80.35
FENCE-6A-81.20
FENCE-6A-15.10
FENCE-B1-367.10
FENCE-B2-149.4
FENCE-B3-181.0
FENCE-B3-181.0
KP.18.7
KP.18.8
KP.18.9
KP.19.0
KP.19.1
KP.19.2
18.47
18.49
18.81
19.05
18.40
18.50
18.80
19.10
入口(6A)
KP.18.620
出口-C
KP.19.218
KP.19.140
KP.19.220
KP.19.198
KP.19.213
KP.18.418
KP.18.582
KP.18.630
KP.18.495
KP.18.491
KP.18.469
KP.18.678
KP.18.733
KP.18.738
KP.18.768
KP.18.776
KP.18.822
KP.18.723
KP.18.678
KP.18.738
KP.18.776
KP.18.810
KP.18.596
KP.18.698
KP.19.228
KP.19.198
KP.19.213
KP.19.140
KP.19.220
KP.19.218

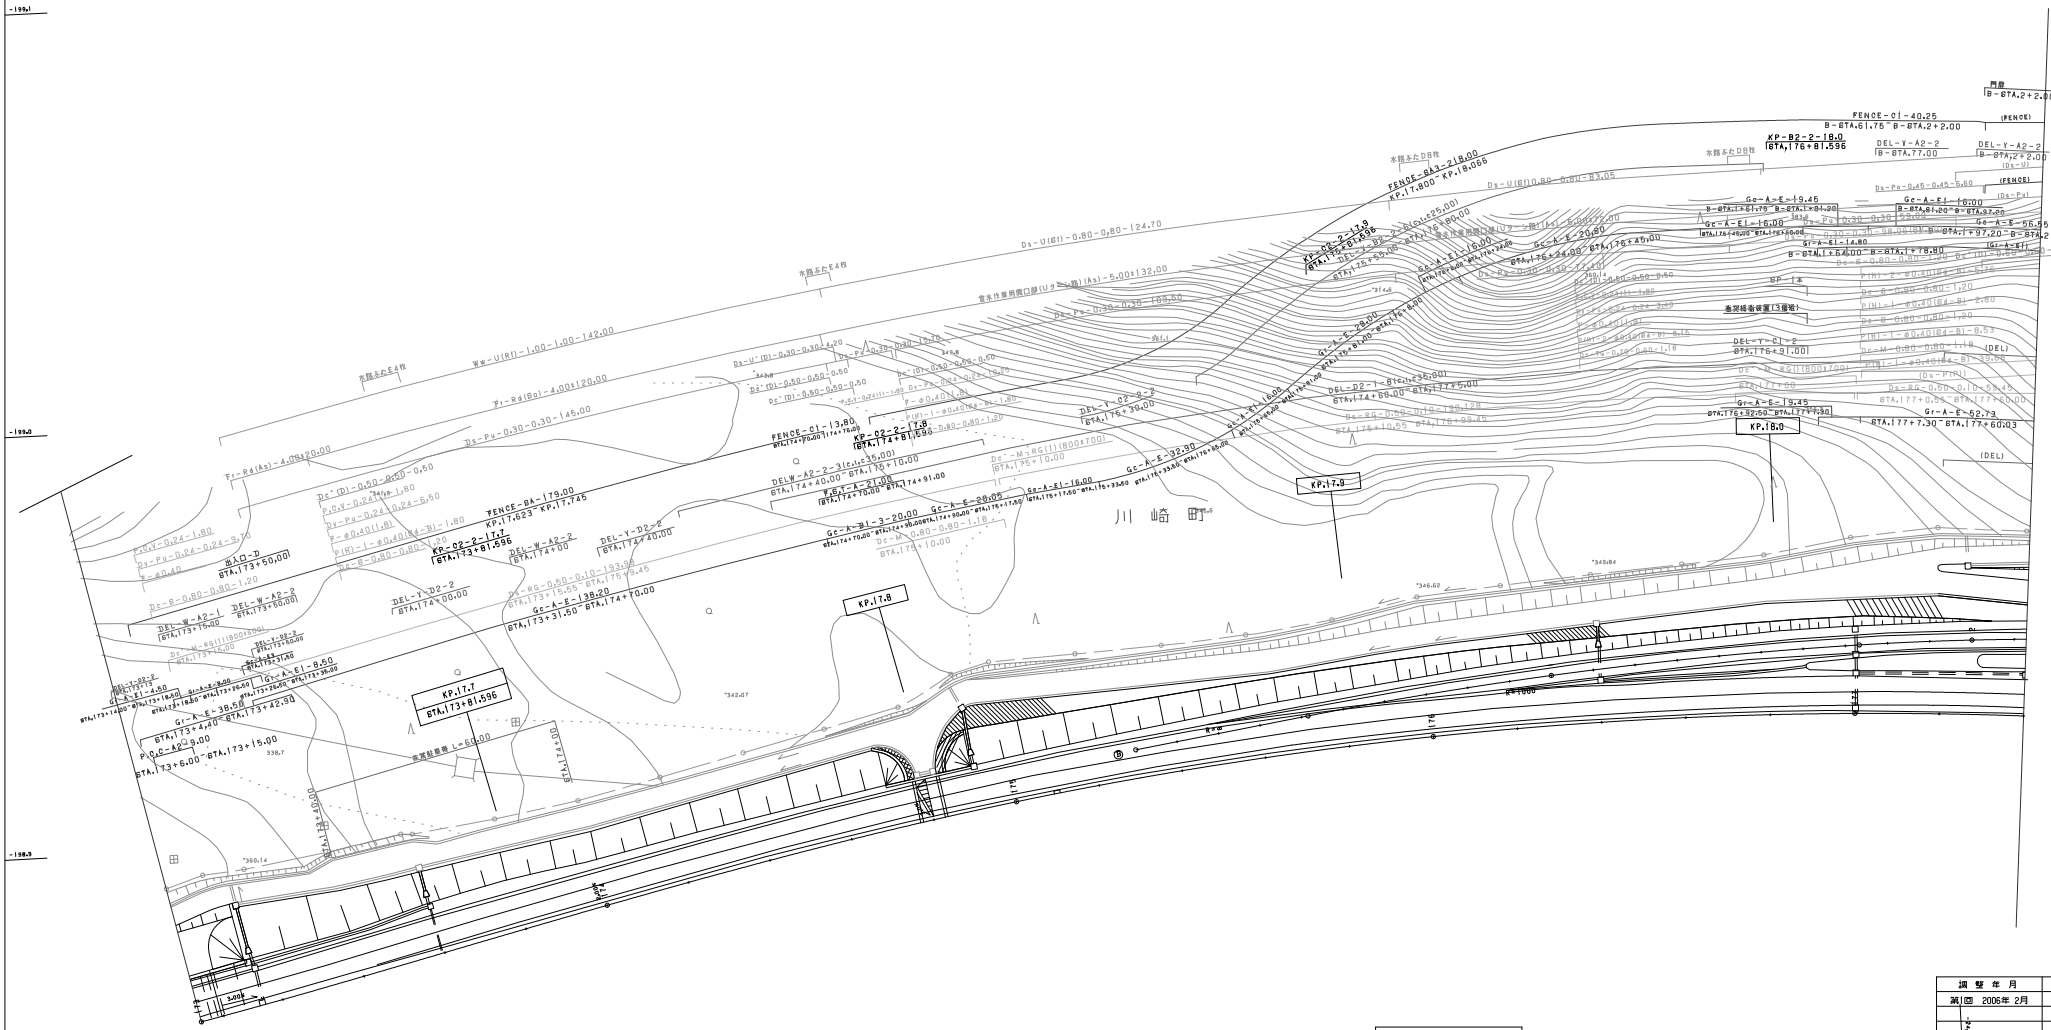

調整年月		摘要
第1回	2006年 2月	

東北横断自動車酒田線
山形自動車道（宮城川崎～笹谷）

工種：管理用平面図

名称：古関パーキングエリア
KP.17.900～KP.18.470
STA.175+81～STA.181+51

縮尺：1/500

1/4

東日本高速道路（株）　東北支社

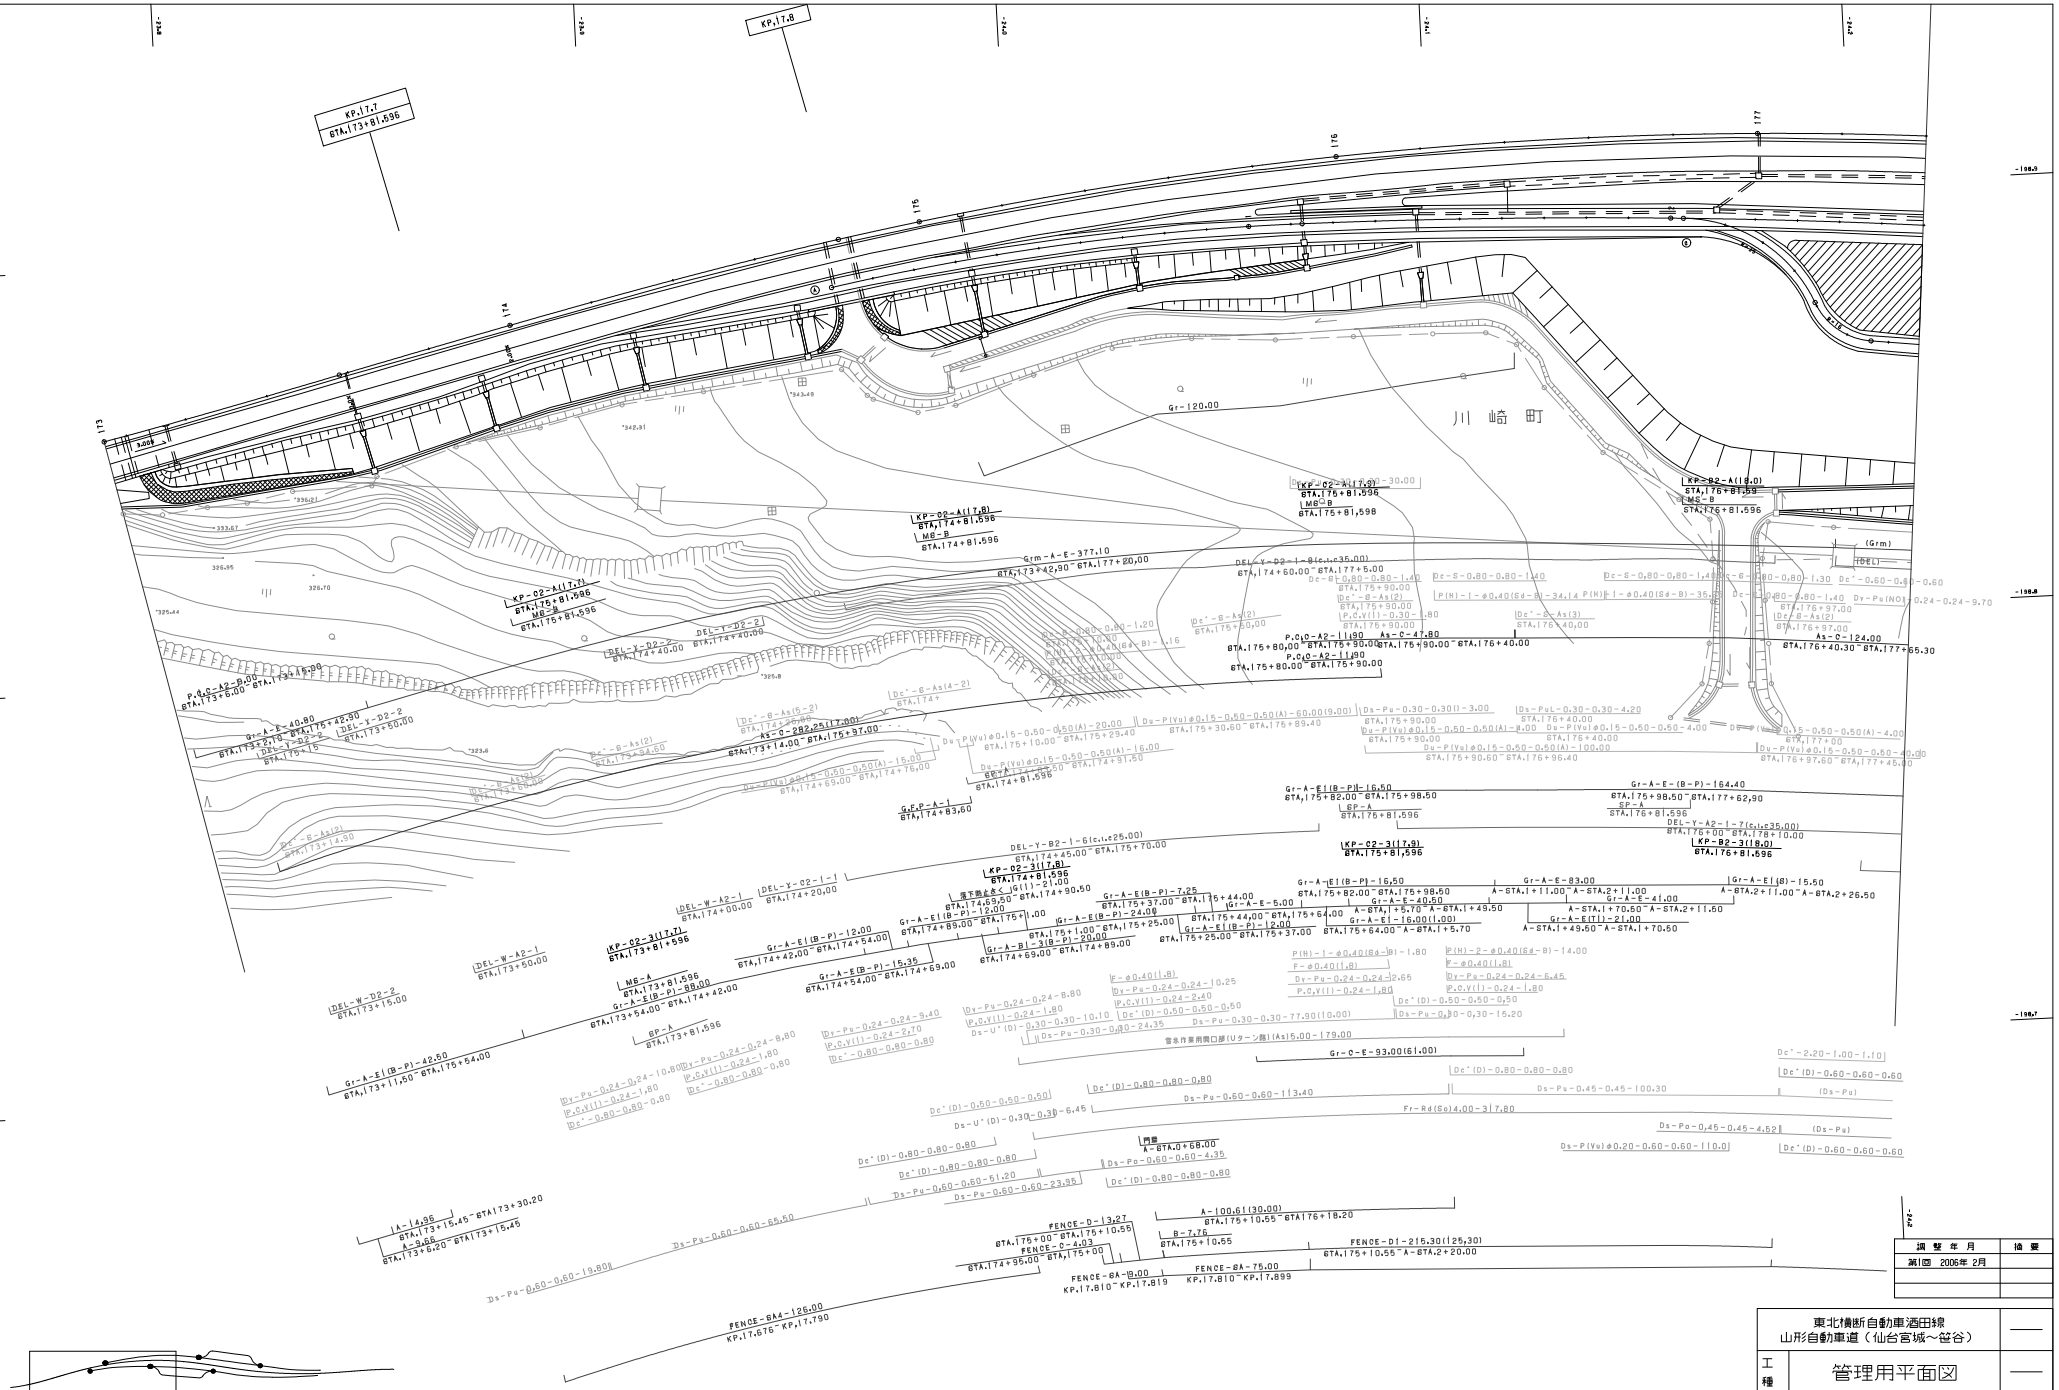
KP.17.7
STA.173+81.596
KP.17.8
川崎町
Gr-120.00
KP-02-A(17.7)
STA.175+81.596
M6-B
STA.175+81.596
KP-02-A(17.8)
STA.174+81.596
M6-B
STA.174+81.596
KP-02-A(17.7)
STA.173+81.596
M6-A
STA.173+81.596
KP-02-3(17.8)
STA.174+81.596
KP-02-3(17.7)
STA.173+81.596
KP-02-3(17.9)
STA.175+81.596
KP-82-A(18.0)
STA.176+81.596
M6-B
STA.176+81.596
GP-A
STA.175+81.596
GP-A
STA.176+81.596
GP-A
STA.173+81.596
GP-A
STA.174+81.596
KP-82-3(18.0)
STA.176+81.596
Grm-A-E-377.10
STA.173+42.90~STA.177+20.00
Gr-A-E-40.80
STA.173+21.70~STA.175+45.90
As-O-282.95(17.00)
STA.173+14.00~STA.175+97.00
As-O-124.00
STA.176+40.30~STA.177+65.30
As-O-47.80
STA.175+80.00~STA.175+90.00
P.C.O-A2-11.90
STA.175+80.00~STA.175+90.00
P.C.O-A2-11.90
STA.175+80.00~STA.175+90.00
Gr-A-E(B-P)-16.50
STA.175+82.00~STA.175+98.50
Gr-A-E-(B-P)-164.40
STA.175+98.50~STA.177+62.90
Gr-A-E(B-P)-42.50
STA.173+11.50~STA.176+64.00
Gr-A-E(B-P)-15.35
STA.174+54.00~STA.174+69.00
Gr-A-E(B-P)-12.00
STA.174+42.00~STA.174+54.00
Gr-A-E(B-P)-7.25
STA.175+37.00~STA.175+44.00
Gr-A-E-5.00
STA.175+44.00~STA.175+49.00
Gr-A-E-40.50
A-STA.175+70.50~A-STA.176+11.00
Gr-A-E-83.00
A-STA.176+11.00~A-STA.177+94.00
Gr-A-E-41.00
A-STA.176+70.50~A-STA.177+11.50
Gr-A-E(T)-21.00
A-STA.176+49.50~A-STA.176+70.50
Gr-A-E(B)-15.50
A-STA.177+11.00~A-STA.177+26.50
Gr-A-E(B-P)-12.00
STA.175+37.00~STA.175+49.00
Gr-A-E(B-P)-16.00(1.00)
STA.175+64.00~A-STA.176+5.70
Gr-A-E(B-P)-24.00
STA.175+44.00~STA.175+64.00
Gr-A-E(B-P)-20.00
STA.175+5.00~STA.175+25.00
Gr-A-B1-3(B-P)-20.00
STA.174+69.00~STA.174+89.00
Gr-A-E(B-P)-12.00
STA.174+89.00~STA.175+1.00
落下物止さく-JG(1)-21.00
STA.174+69.50~STA.174+90.50
DEL-Y-B2-1-6(c.L=25.00)
STA.174+45.00~STA.175+70.00
DEL-Y-A2-1-7(c.L=35.00)
STA.176+00~STA.178+10.00
DEL-W-A2-1
STA.174+00.00
DEL-Y-D2-1-1
STA.174+20.00
DEL-W-A2-1
STA.173+50.00
DEL-W-D2-2
STA.173+15.00
DEL-W-A2-1
STA.173+15.00
DEL-Y-D2-2
STA.173+50.00
DEL-Y-D2-2
STA.173+70.00
DEL-Y-D2-2
STA.174+40.00
DEL-Y-D2-2
STA.174+40.00
DEL-Y-D2-2
STA.175+15
P.C.O-A2-8.00
STA.173+8.00~STA.173+16.00
Gr-A-E-40.80
STA.173+21.70~STA.175+45.90
Grm-A-E-377.10
STA.173+42.90~STA.177+20.00
Gr-120.00
(Grm)
(DEL)
Dc'-S-0.80-0.80-1.40
Dc'-S-0.80-0.80-1.40
Dc'-S-0.80-0.80-1.40
Dc'-S-0.80-0.80-1.40
Dc'-S-0.80-0.80-1.40
Dc'-0.60-0.60-0.60
Dc'-0.60-0.60-0.60
Dc'-B-As(2)
STA.175+90.00
Dc'-B-As(2)
STA.175+90.00
Dc'-B-As(2)
STA.176+97.00
Dc'-B-As(2)
STA.176+97.00
Dc'-C-As(3)
STA.175+40.00
Dc'-B-As(2)
STA.175+50.00
Dc'-B-As(5-2)
STA.174+
Dc'-B-As(4-2)
STA.174+
Dc'-B-As(2)
STA.175+34.60

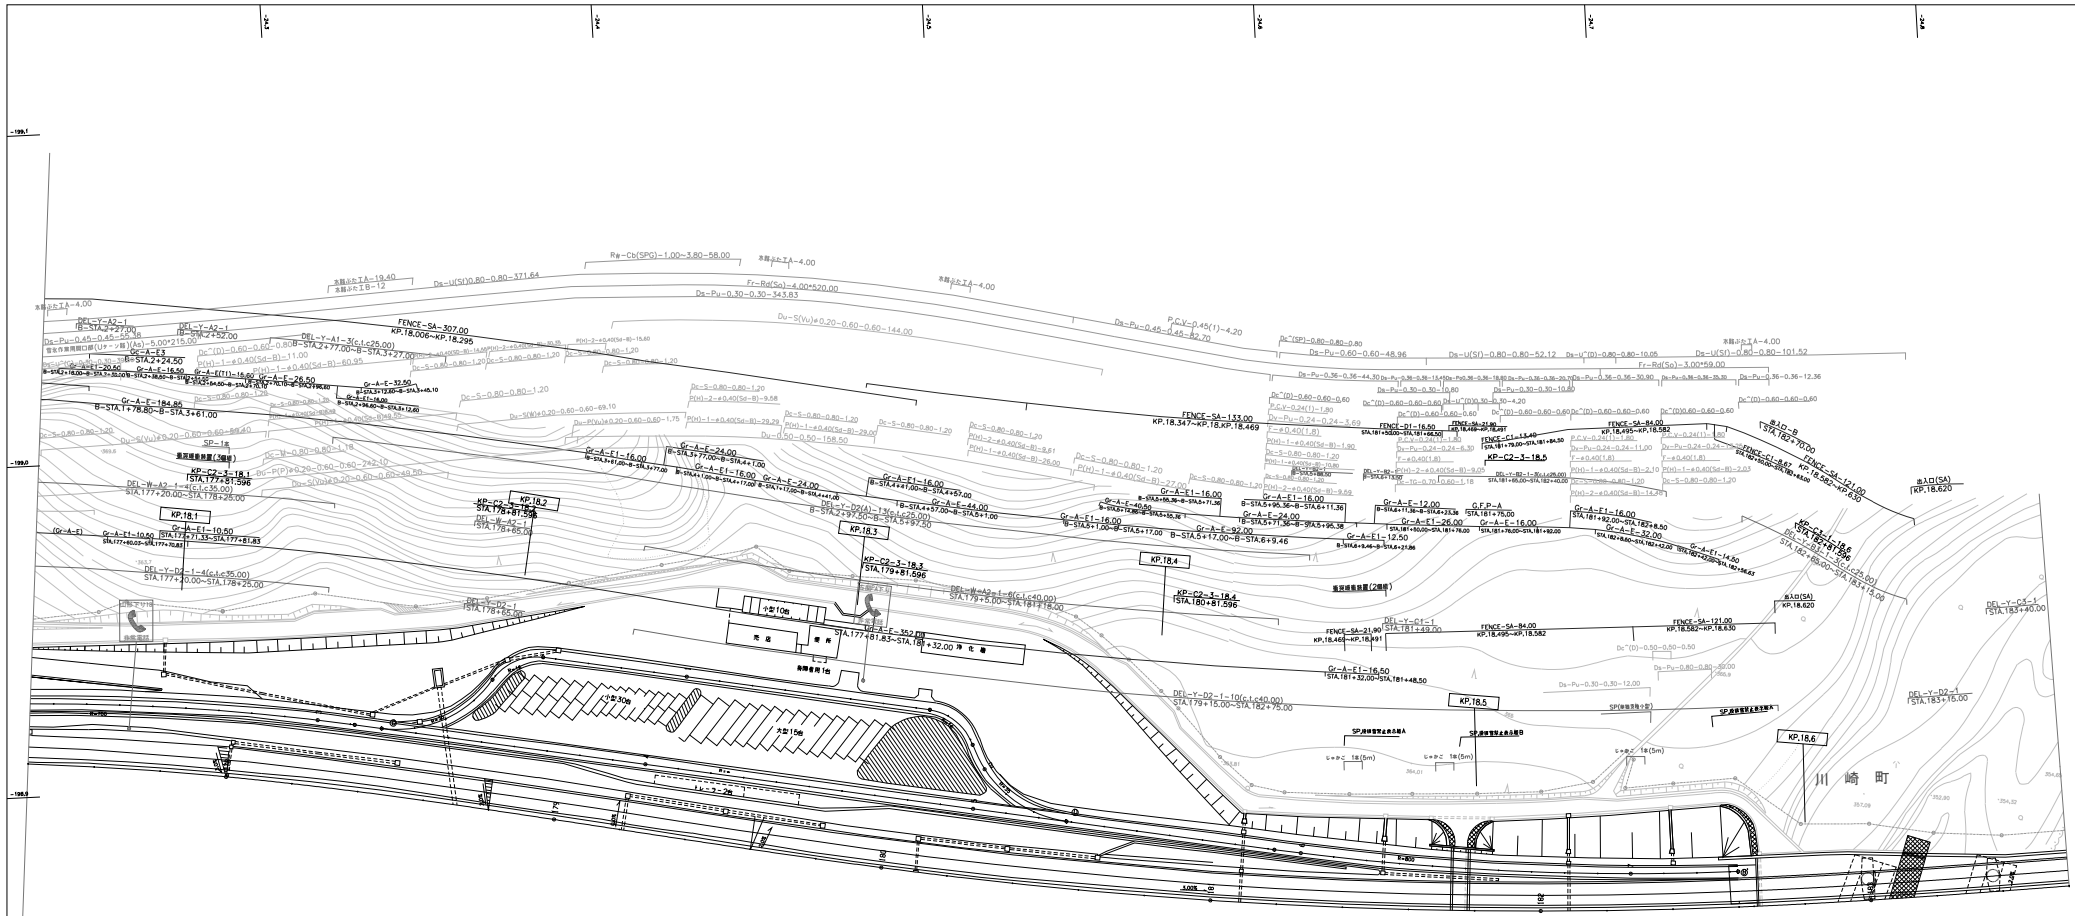
川 崎 町
KP.18.1
KP.18.2
KP.18.3
KP.18.4
KP.18.5
KP.18.6
KP.18.620
KP.18.582
KP.18.630
KP.18.495
KP.18.469
KP.18.347
KP.18.006
KP.18.296
STA.181+51
STA.175+81
STA.177+81.83
STA.179+81.596
STA.180+81.596
STA.182+81.596
STA.183+15.00
STA.182+65.00
STA.178+81.596
STA.177+81.596
STA.177+20.00
STA.178+25.00
STA.178+65.00
STA.179+15.00
STA.182+75.00
STA.183+40.00
STA.181+49.70
STA.181+48.50
STA.181+32.00
STA.181+92.00
STA.181+78.00
STA.181+95.00
STA.181+55.00
STA.181+76.00
STA.181+79.00
STA.181+65.00
STA.182+70.00
STA.182+65.00
STA.182+42.00
STA.182+56.63
STA.182+30.00

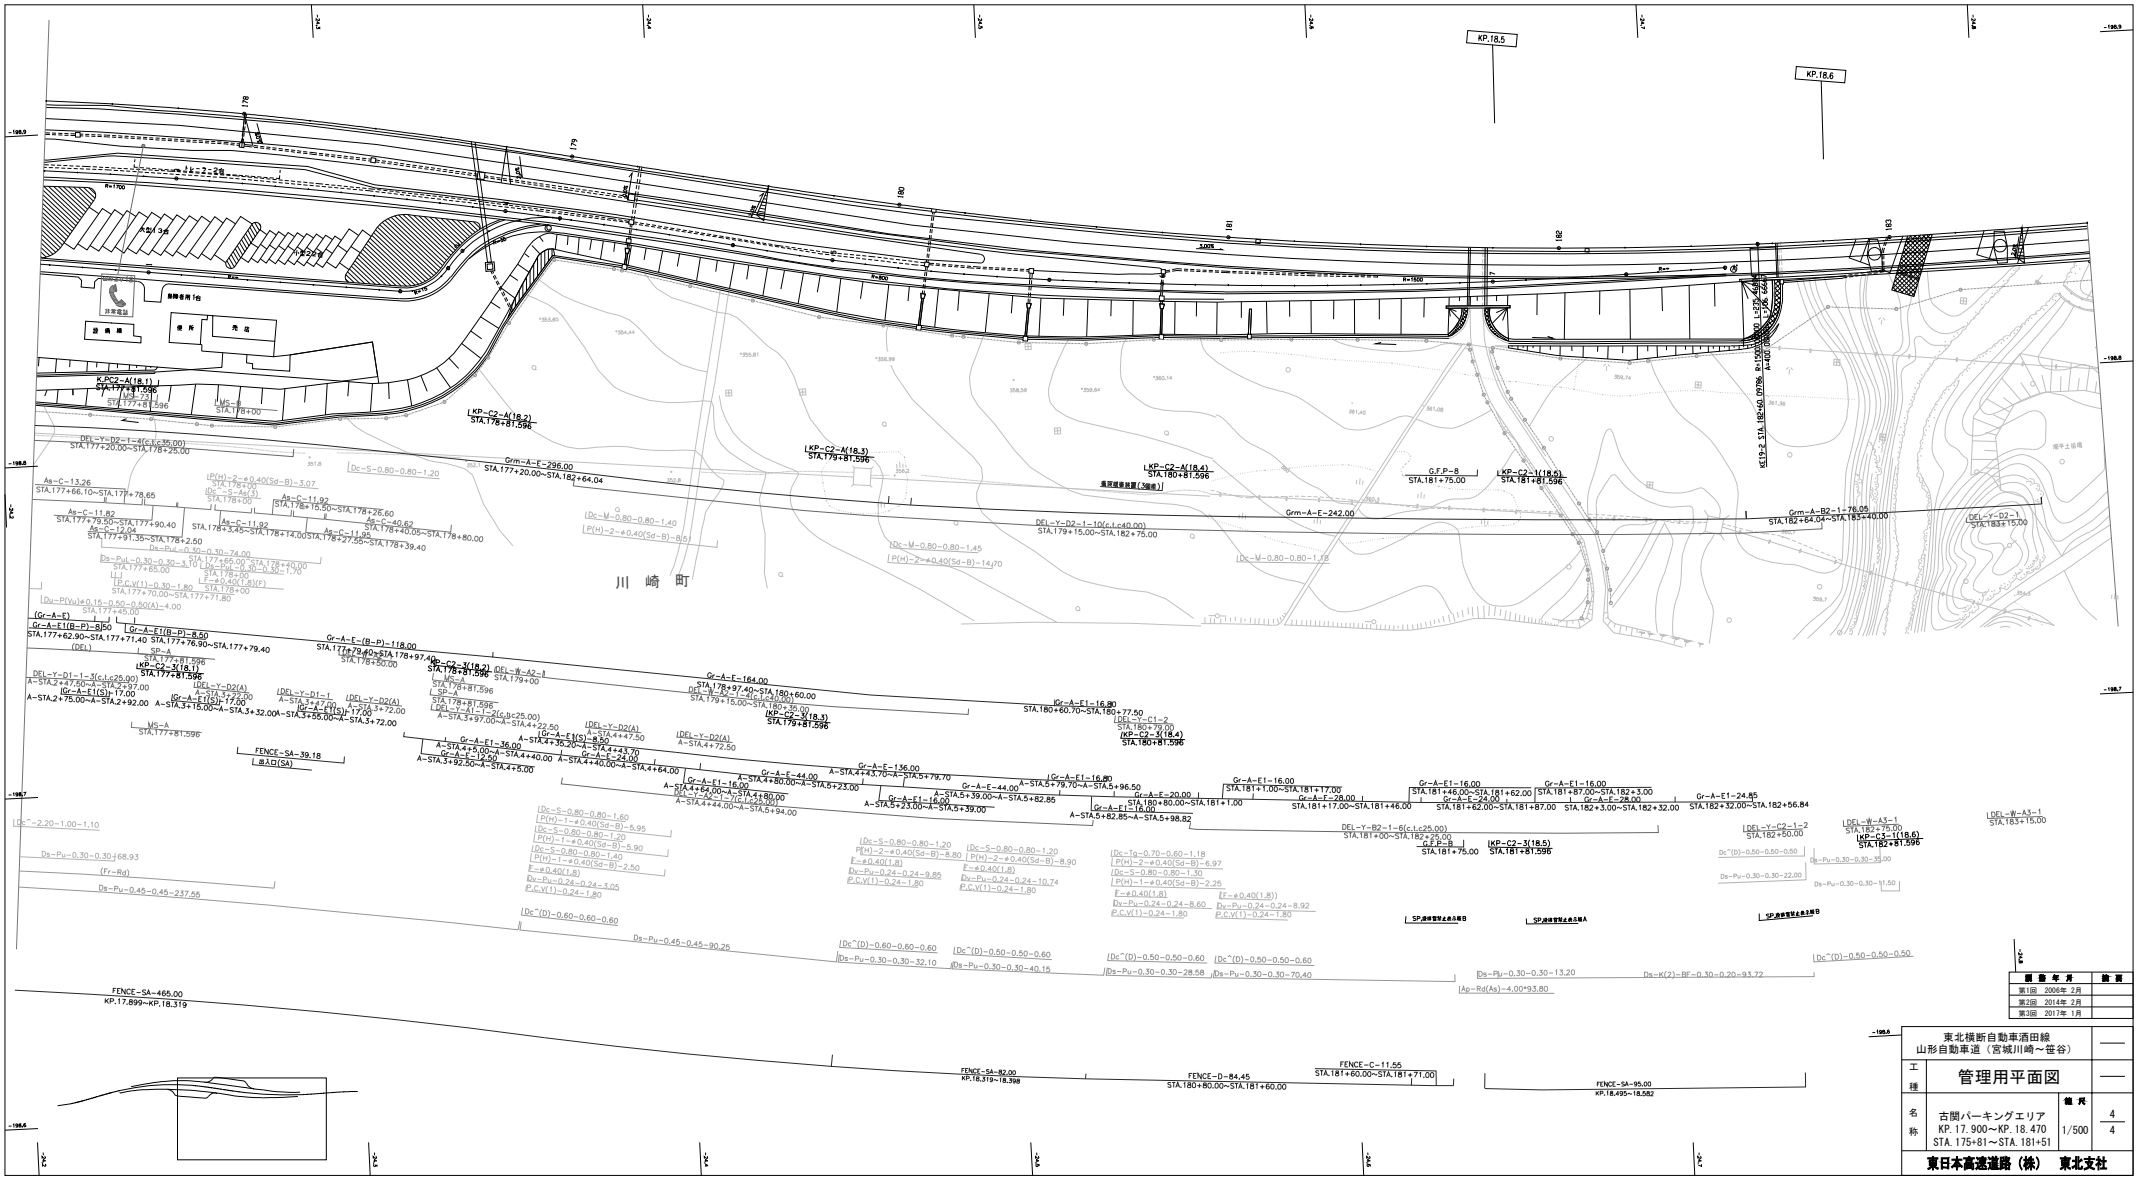

第1回 2006年 2月	
第2回 2014年 2月	
第3回 2017年 1月	

東北横断自動車酒田線
山形自動車道（宮城川崎～笹谷）

工種：管理用平面図

名称：古関パーキングエリア
KP. 17. 900～KP. 18. 470
STA. 175+81～STA. 181+51

縮尺：1/500

図面番号：4/4

東日本高速道路（株） 東北支社

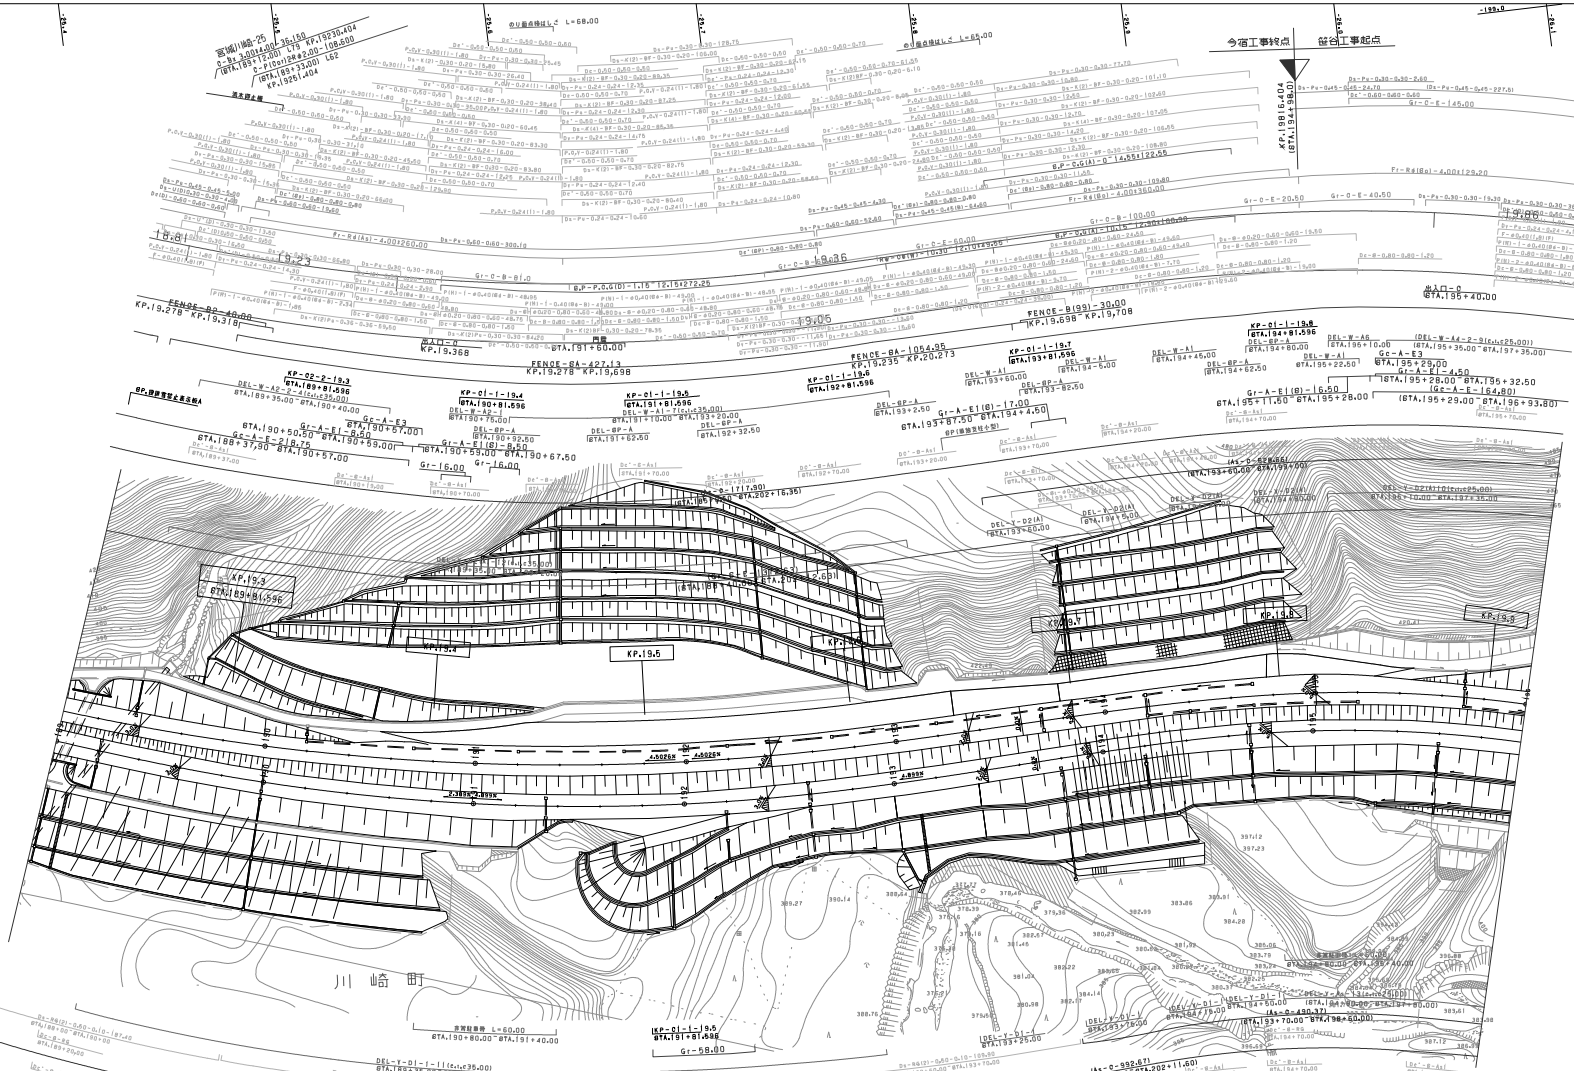

調整年月	摘要
第1回 2006年 2月	
第2回 2022年 8月	

東北横断自動車酒田線 山形自動車道（宮城川崎～笹谷）			——
工種	管理用平面図		——
名称	KP.19.218～KP.19.918 STA.189+00～STA.196+00	縮尺 1/1000	12 16

東日本高速道路（株）　東北支社

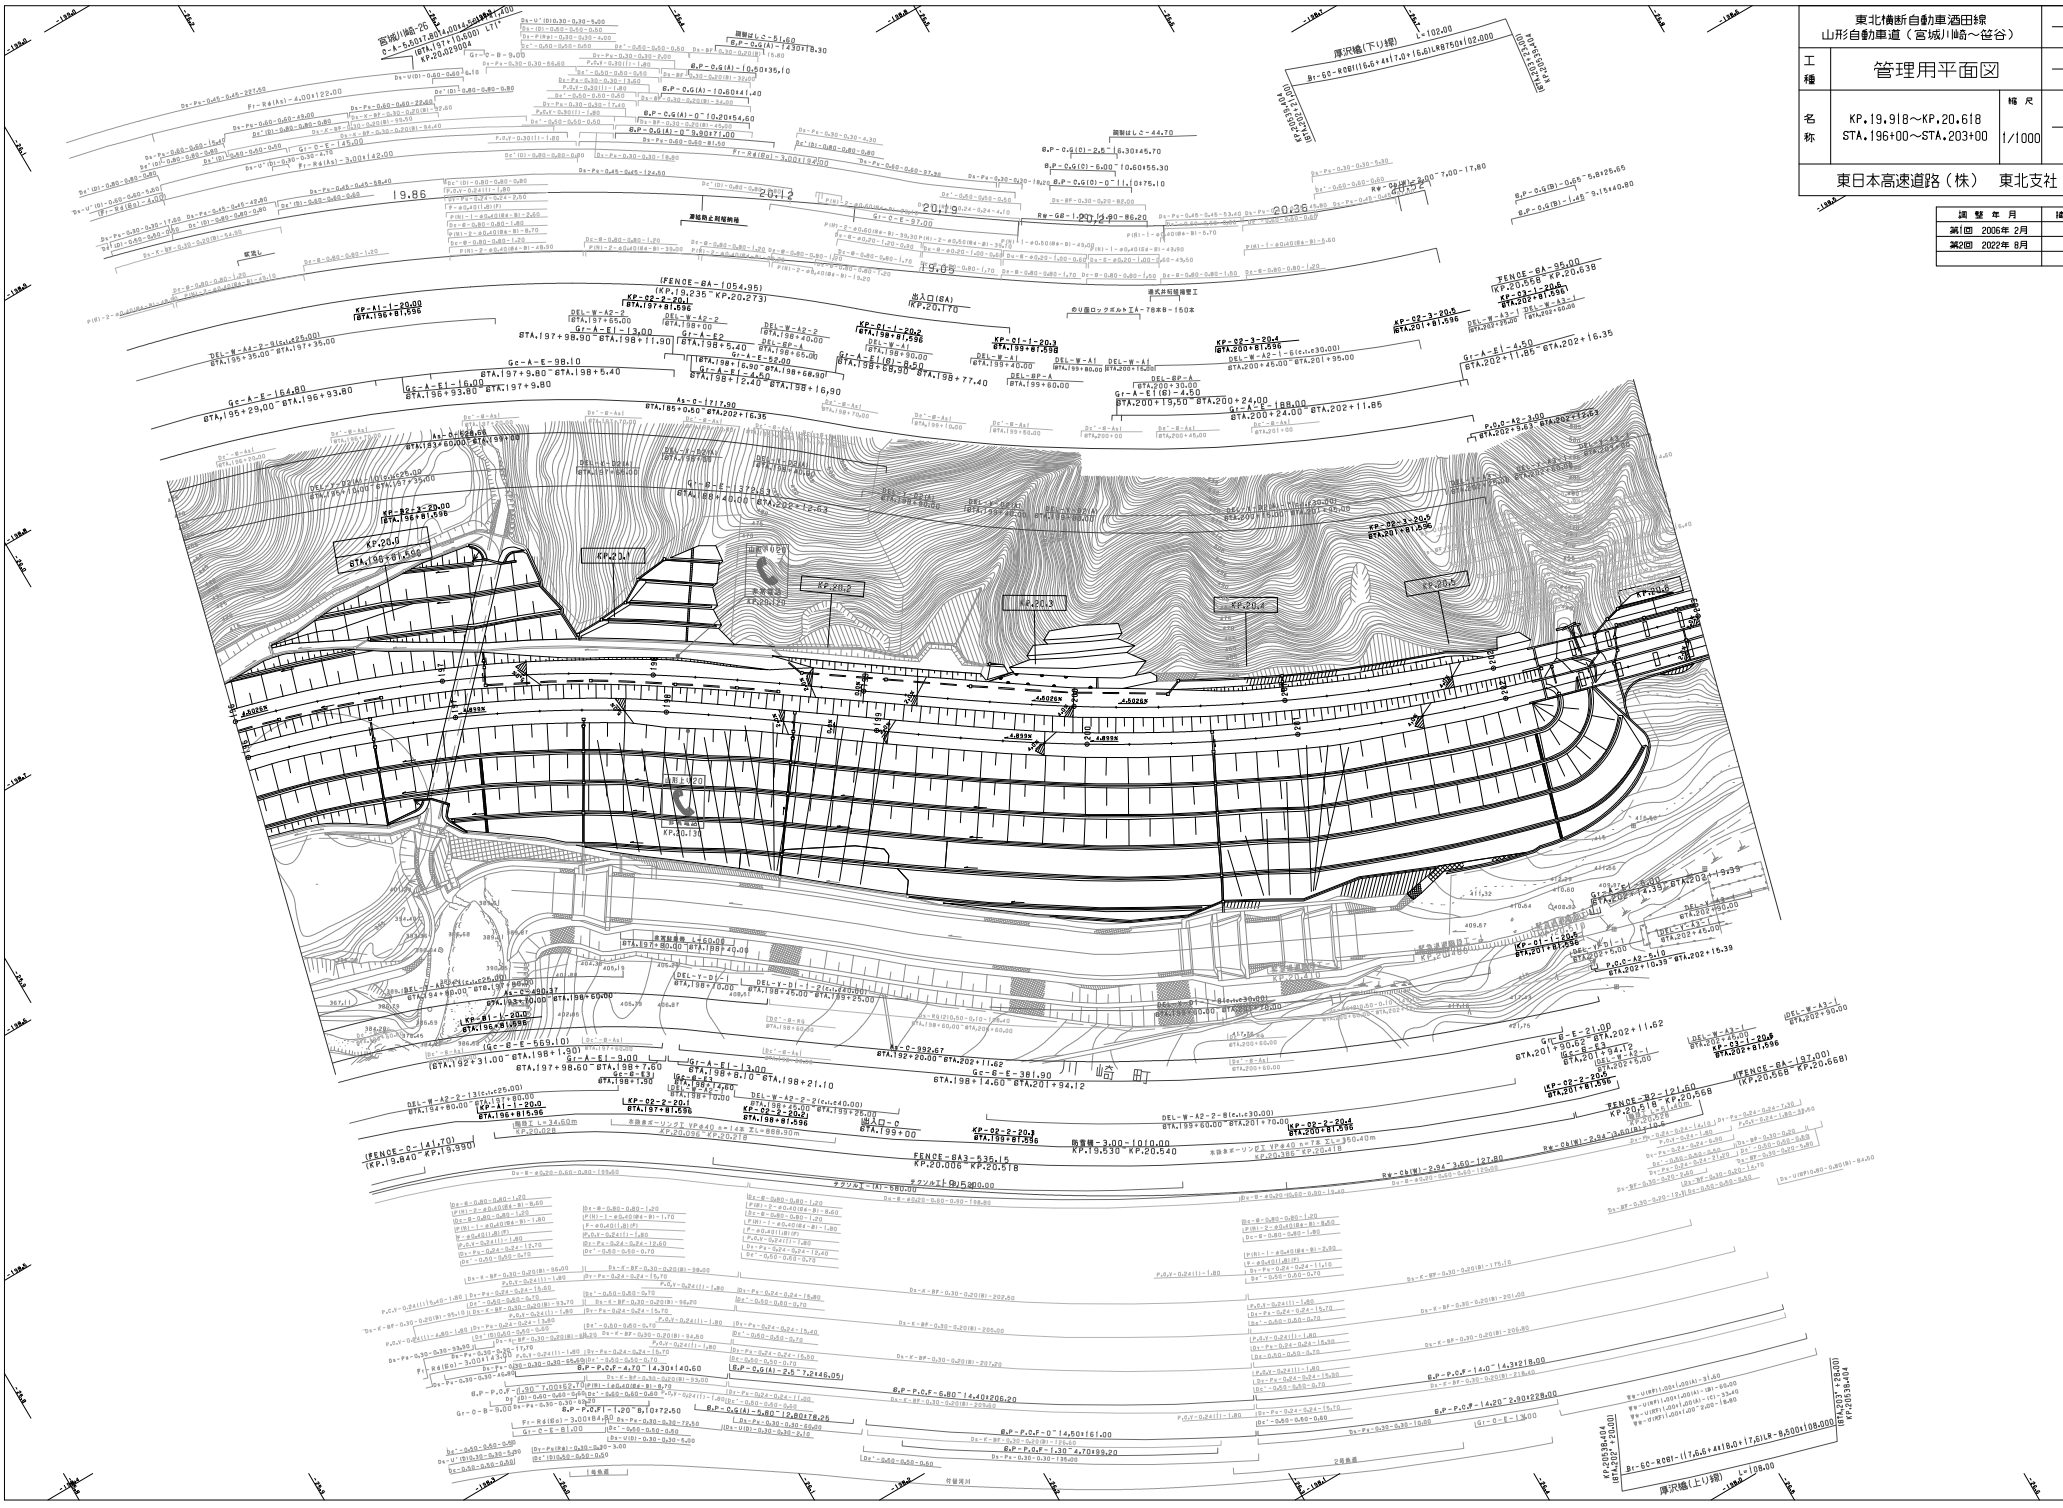

東北横断自動車酒田線
山形自動車道（宮城川崎～笹谷）

工種：管理用平面図

名称：KP.19.918～KP.20.618
STA.196+00～STA.203+00

縮尺：1/1000

13
16

東日本高速道路（株）　東北支社

調整年月	摘要
第2回　2022年 8月	

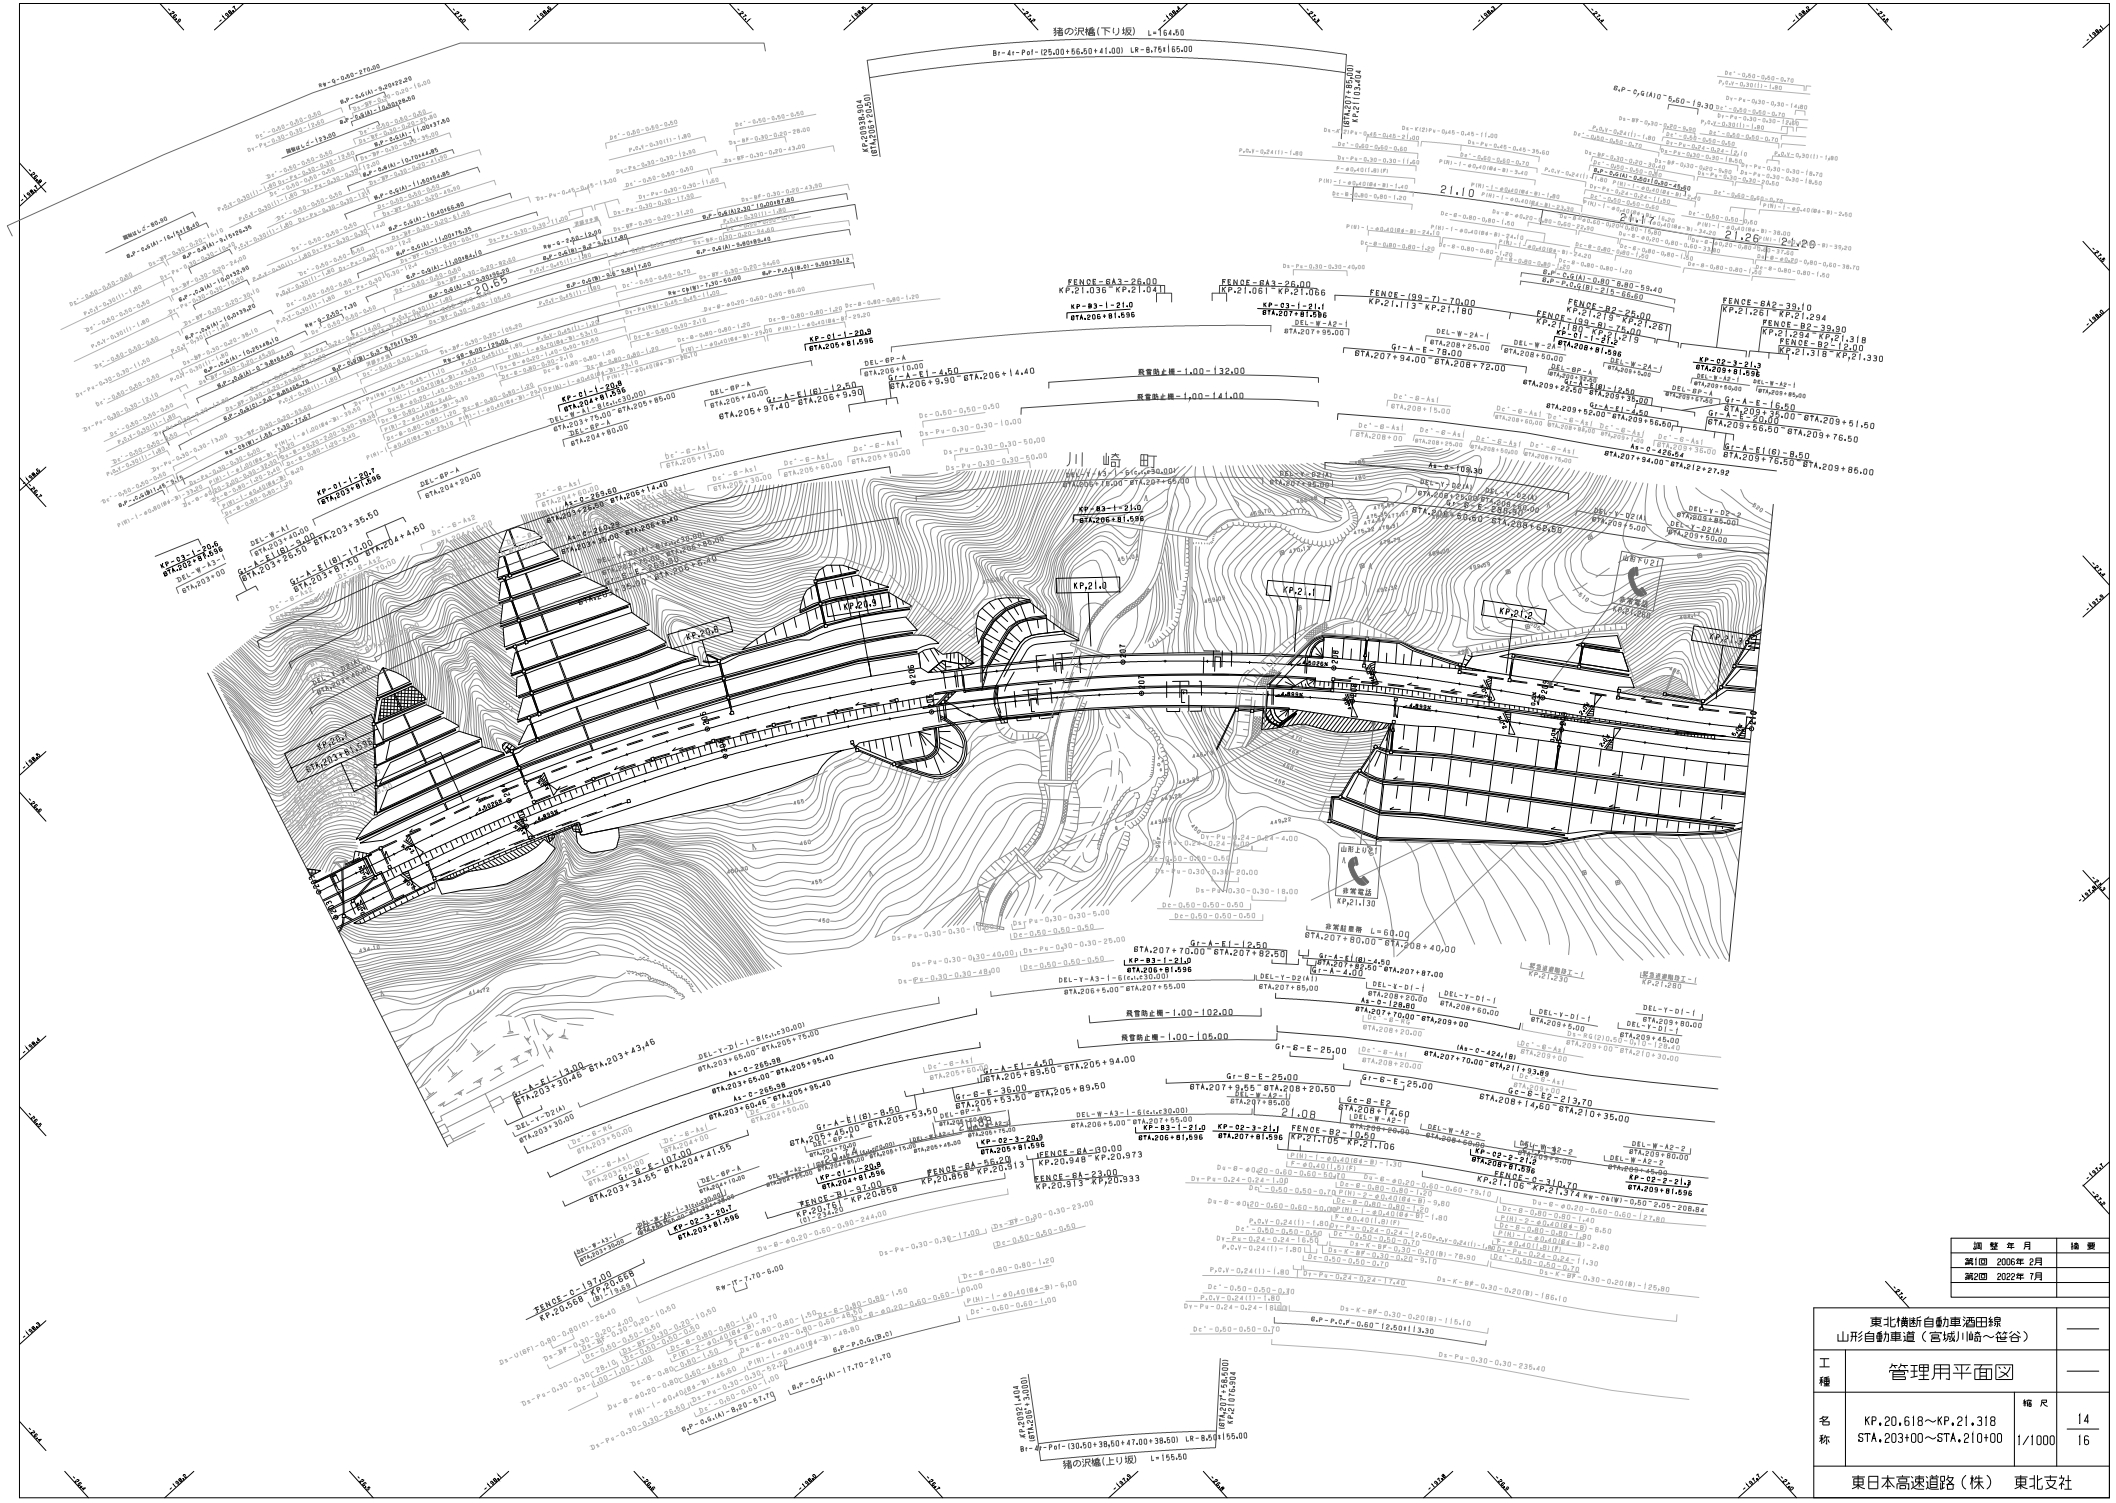
猪の沢橋(下り坂) L=164.50
猪の沢橋(上り坂) L=155.50
川崎町
KP,21.0
KP,21.1
KP,21.2
KP,20.8
KP,20.7
非常電話
KP,21.130
非常駐車帯 L=60.00
FENCE-BA3-26.00
FENCE-BA3-25.00
FENCE-BA2-39.10
FENCE-BA2-12.00
FENCE-BA3-23.00
FENCE-BA3-25.20
FENCE-C-197.00
FENCE-C-193.00
FENCE-BP-10.00
FENCE-BZ-25.00
FENCE-BZ-39.90
Gr-A-E-16.50
Gr-A-E-20.00
Gr-A-E(G)-8.50
Gr-B-E-25.00
Gr-B-E-36.00
Gr-B-E2-213.70
As-O-265.98
As-O-126.80
As-O-424.18
As-O-426.54
As-O-109.30
KP-01-1-20.6
KP-01-1-20.7
KP-01-1-20.8
KP-01-1-20.9
KP-02-1-21.0
KP-02-1-21.1
KP-02-2-21.2
KP-02-2-21.3
KP-02-3-20.7
KP-02-3-20.8
KP-02-3-20.9
KP-02-3-21.0
KP-02-3-21.1
KP-02-3-21.3
KP-03-1-21.0
KP-03-1-21.1
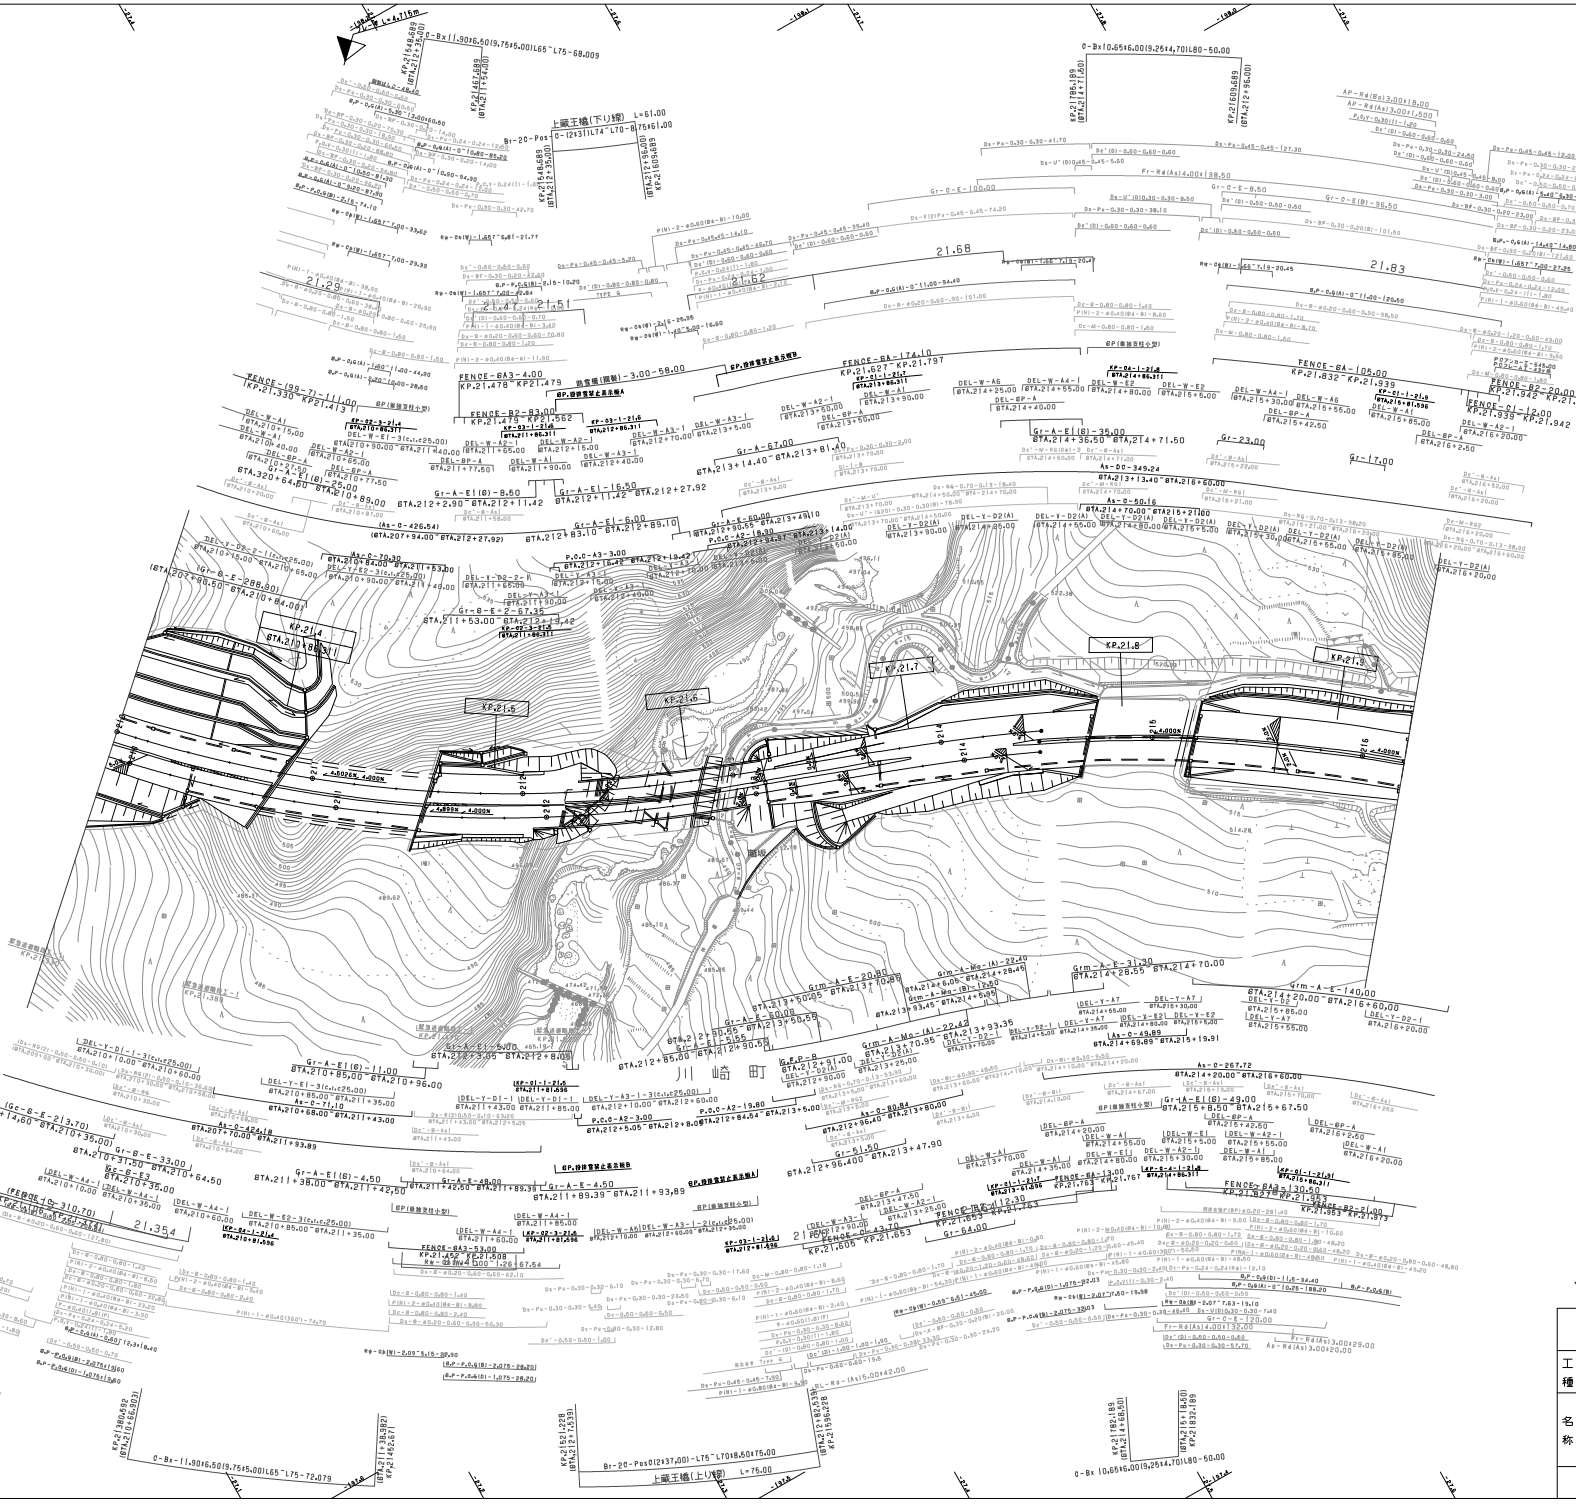

調整年月	摘要
第1回 2005年 2月	
第2回 2022年 7月	

東北横断自動車酒田線 山形自動車道（宮城川崎～笹谷）			——
工種	管理用平面図		——
名称	KP.21.318～KP.21.934 STA.210+00～STA.216+20	縮尺 1/1000	15 16

東日本高速道路（株） 東北支社

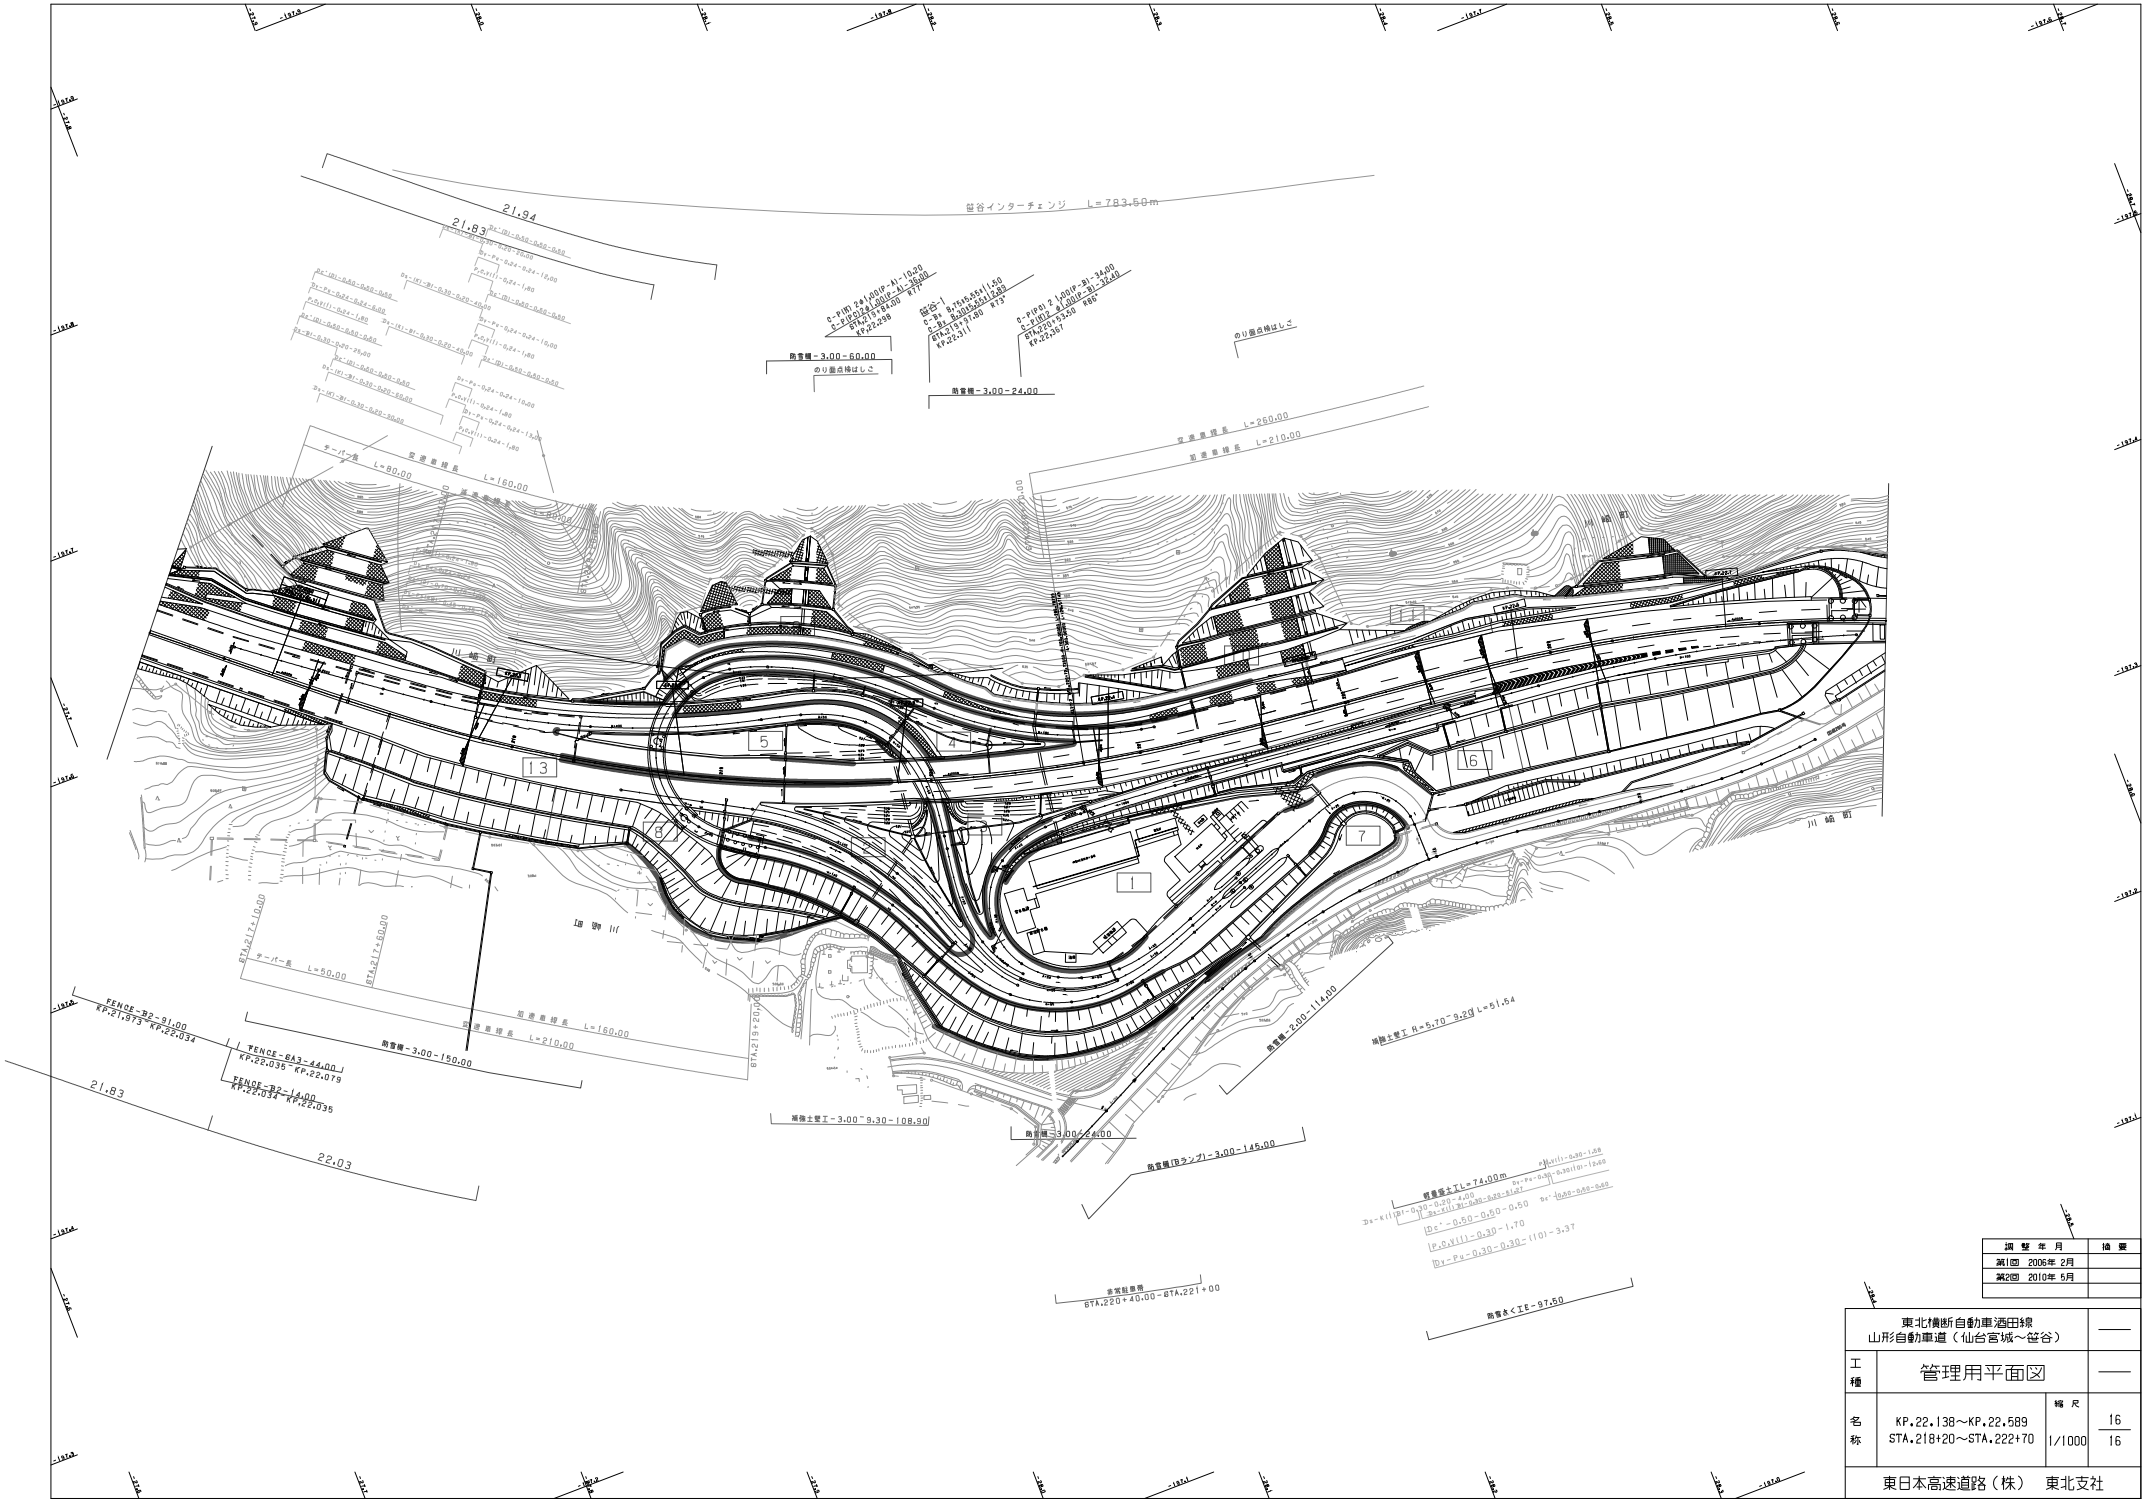

調整年月	摘要
第1回　2006年 2月	
第2回　2010年 5月	

東北横断自動車酒田線 山形自動車道（仙台宮城～笹谷）			——
工種	管理用平面図		——
名称	KP.22.138～KP.22.589 STA.218＋20～STA.222＋70	縮尺 1/1000	16 16
東日本高速道路（株）　東北支社			

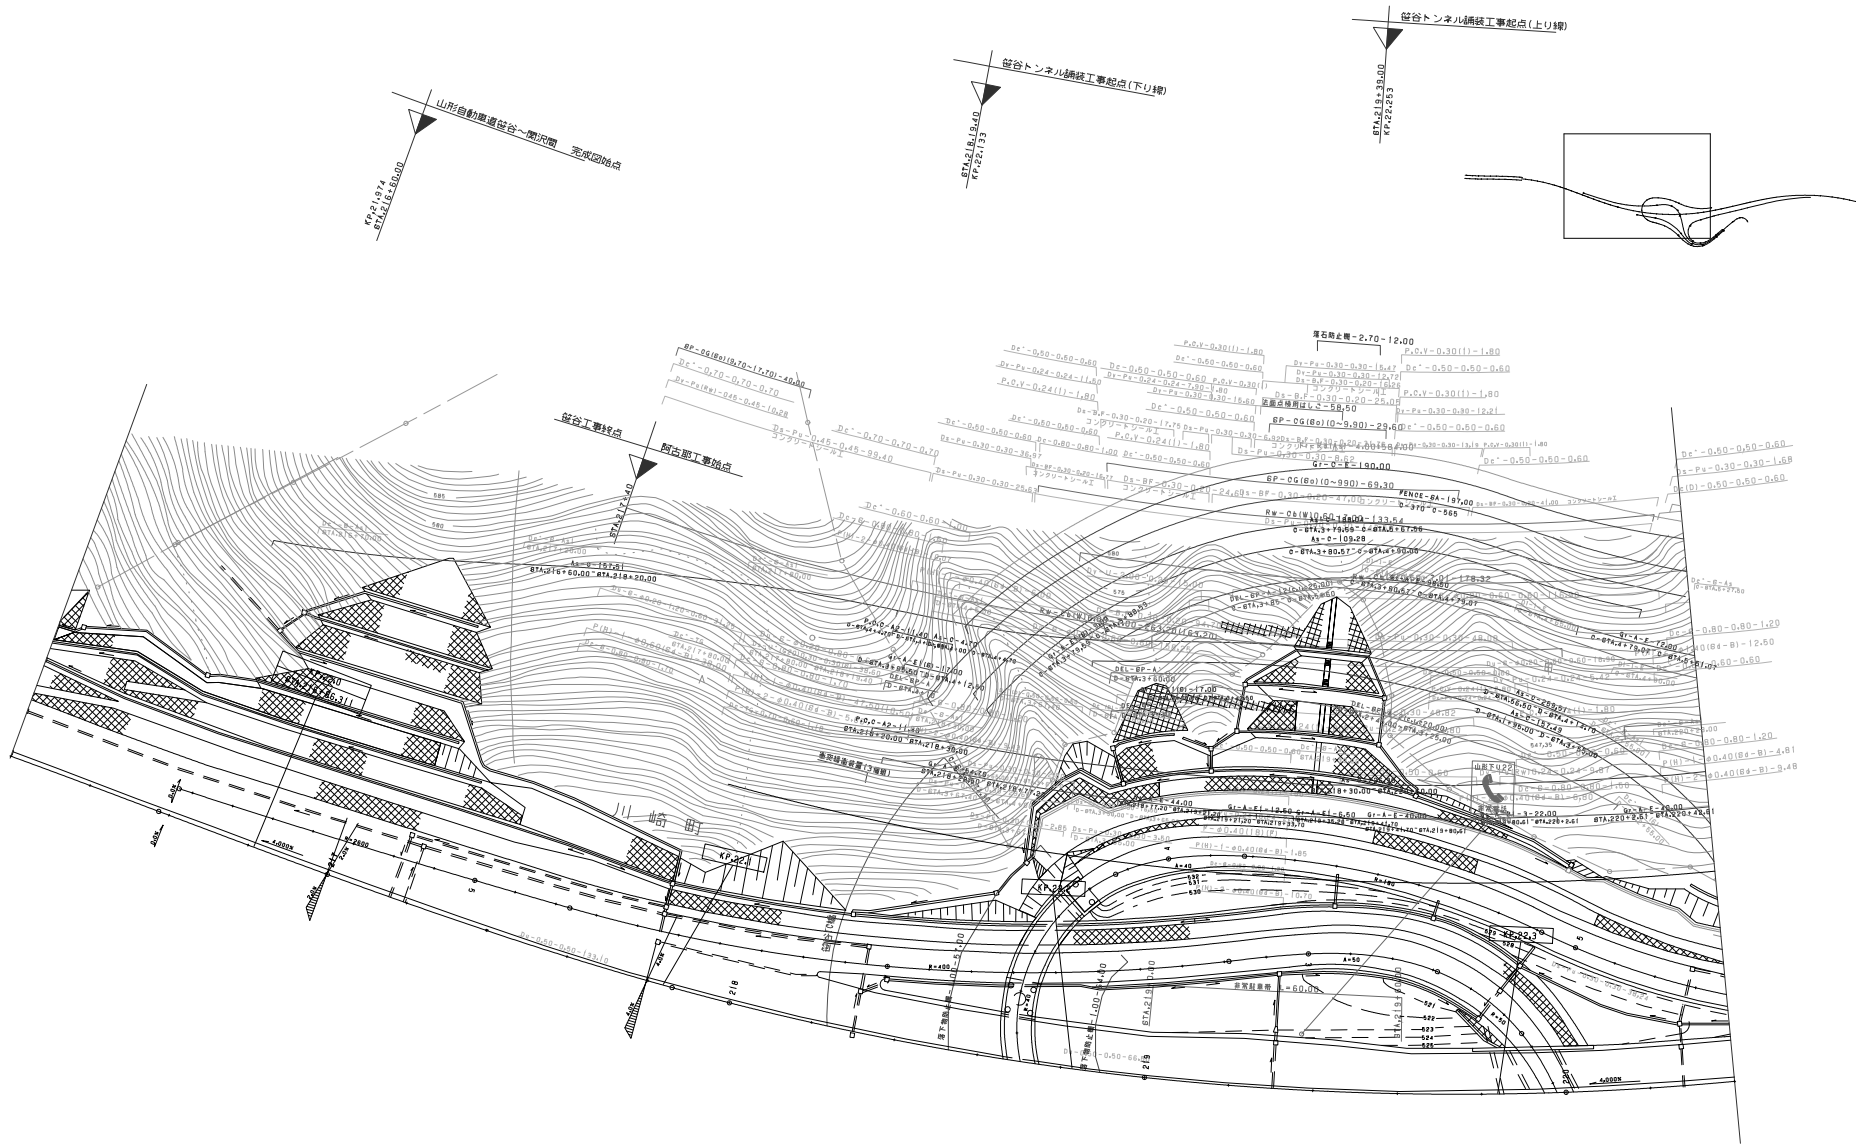

調整年月	摘要
第1回　2006年 2月	

東北横断自動車酒田線 山形自動車道（宮城川崎～笹谷）			——
工種	管理用平面図		——
名称	笹谷インターチェンジ KP.22.138～KP.22.589 STA.218+20～STA.222+70	縮尺 1/500	1 4
東日本高速道路（株）　東北支社			

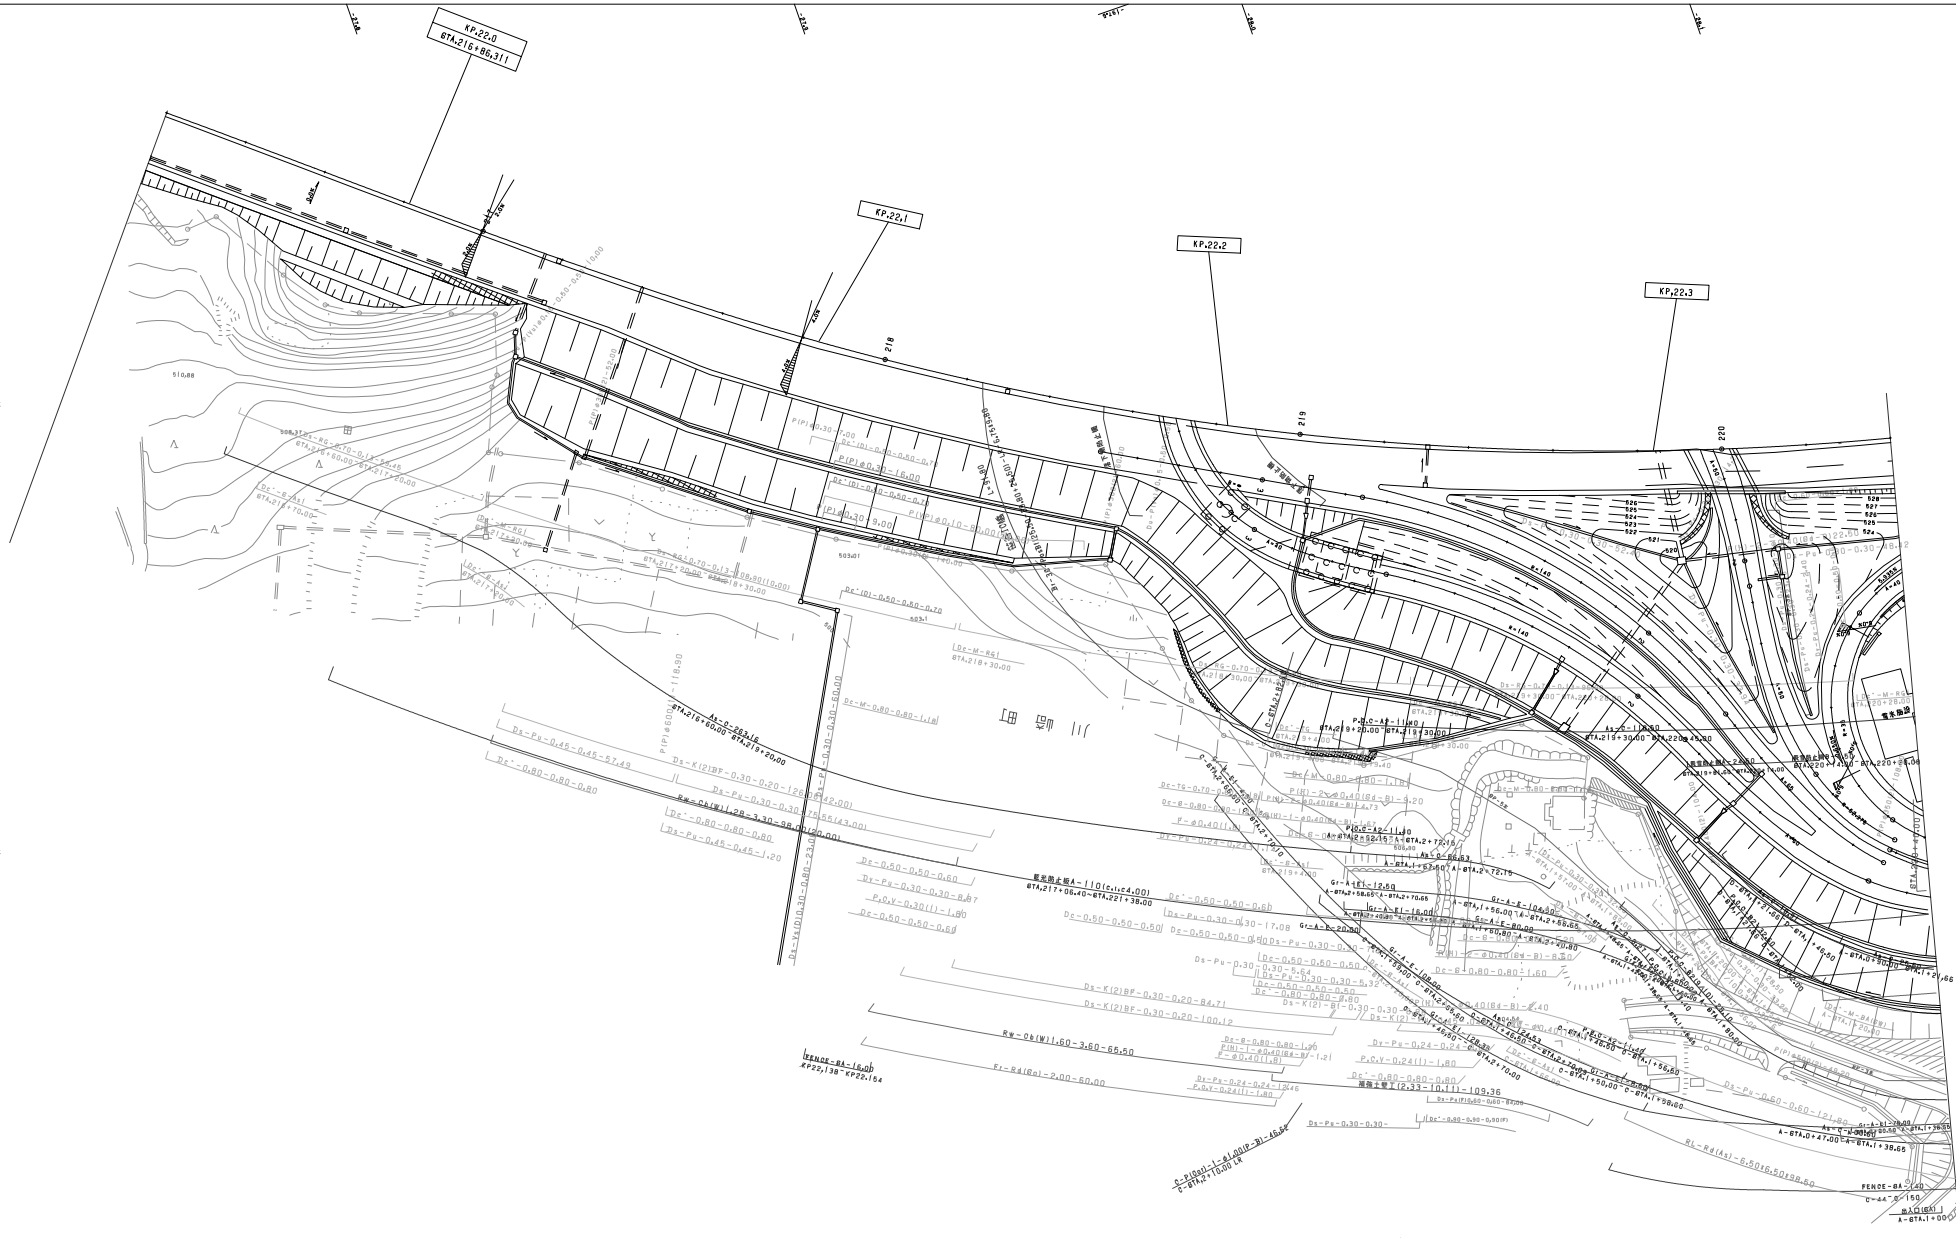

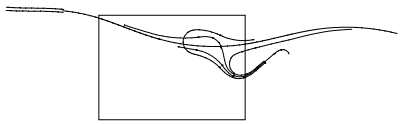

調整年月	摘要
第1回 2006年 2月	

東北横断自動車酒田線 山形自動車道（宮城川崎～笹谷）			——
工種	管理用平面図		——
名称	笹谷インターチェンジ KP.22.138～KP.22.589 STA.218+20～STA.222+70	縮尺 1/500	2 4
東日本高速道路（株） 東北支社			

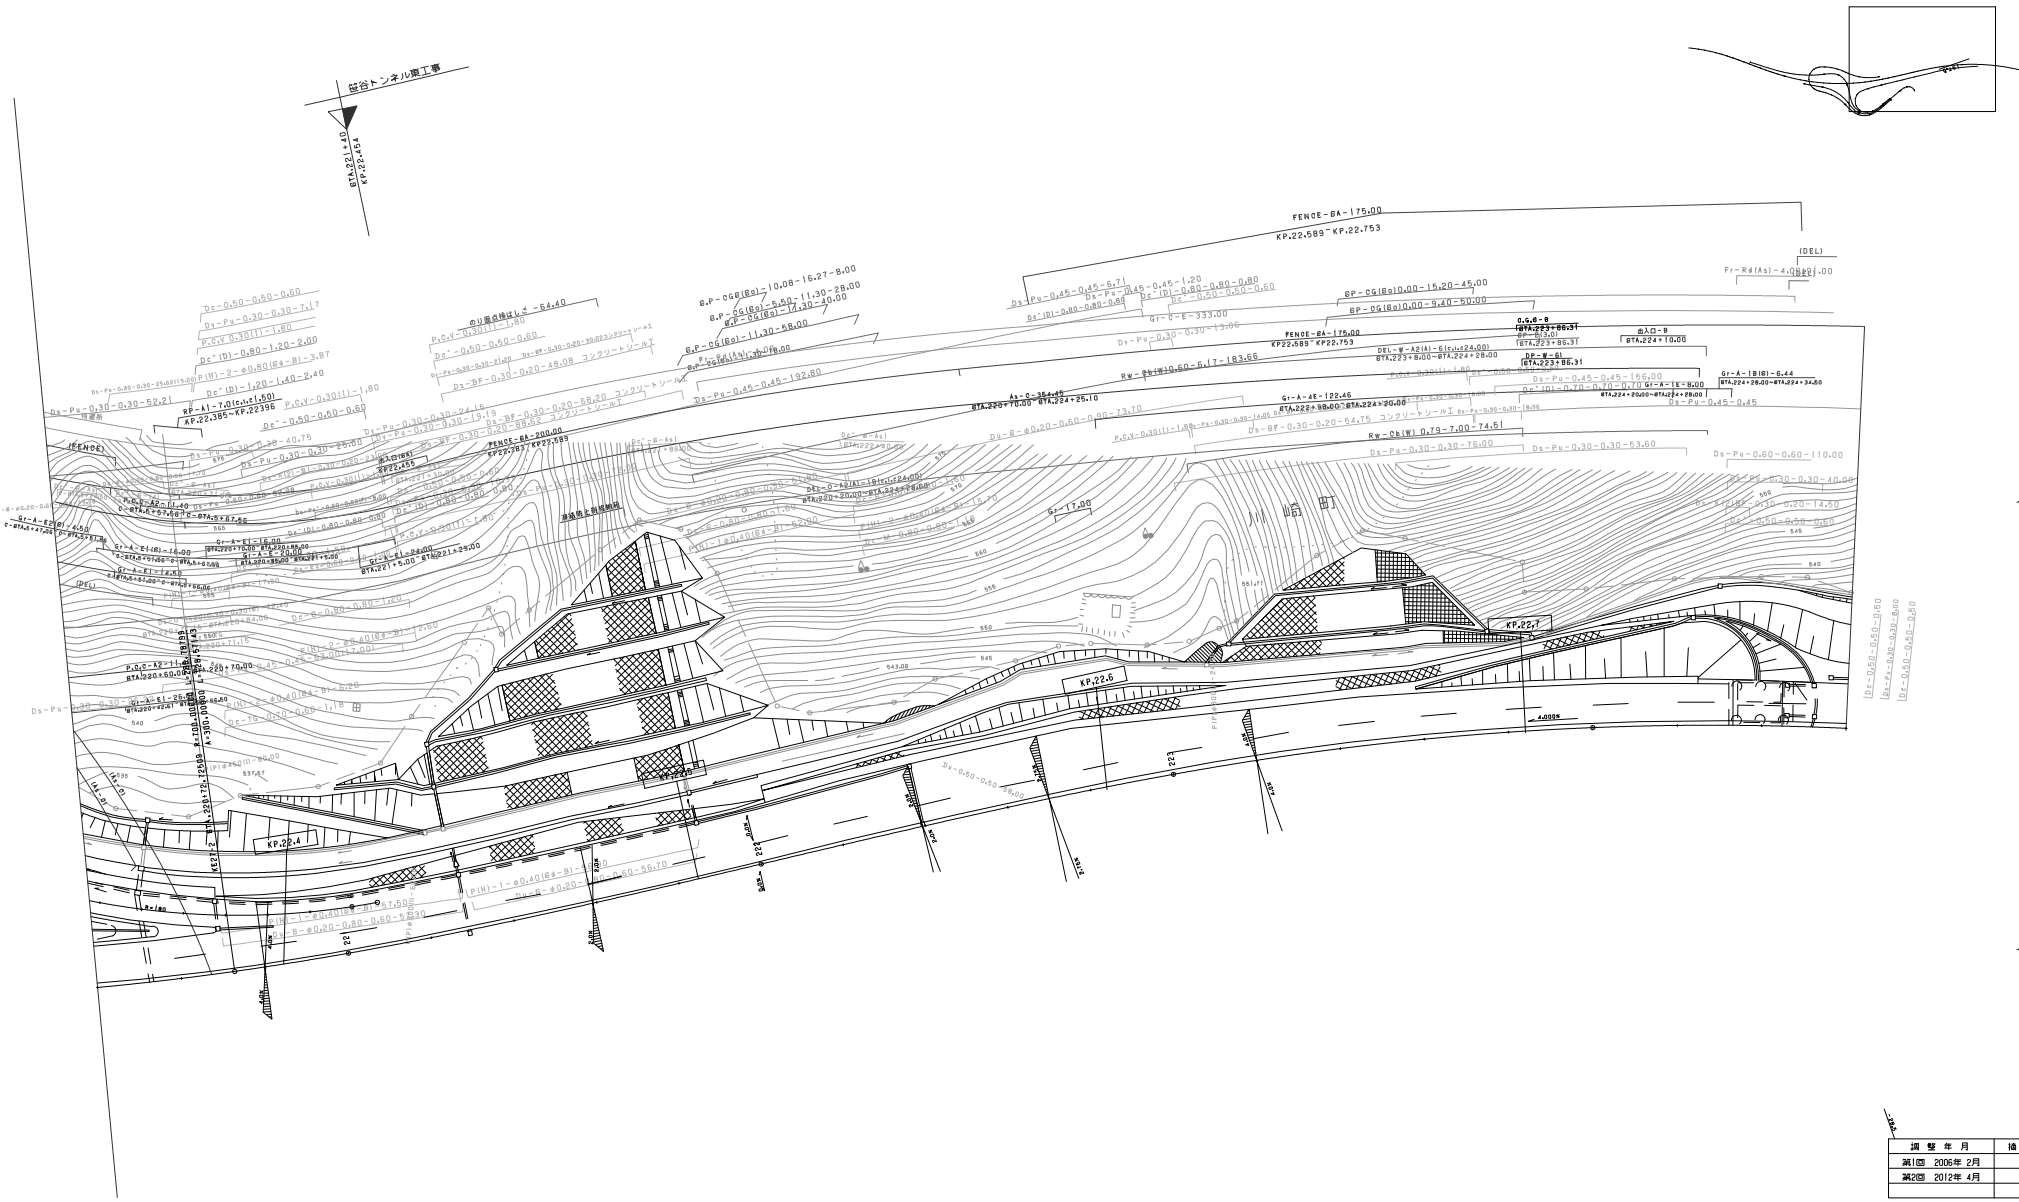

調整年月	摘要
第2回 2012年 4月	

東北横断自動車酒田線 山形自動車道（宮城川崎～笹谷）			——
工種	管理用平面図		——
名称	笹谷インターチェンジ KP.22.138～KP.22.589 STA.218+20～STA.222+70	縮尺 1/500	3 4
東日本高速道路（株） 東北支社			

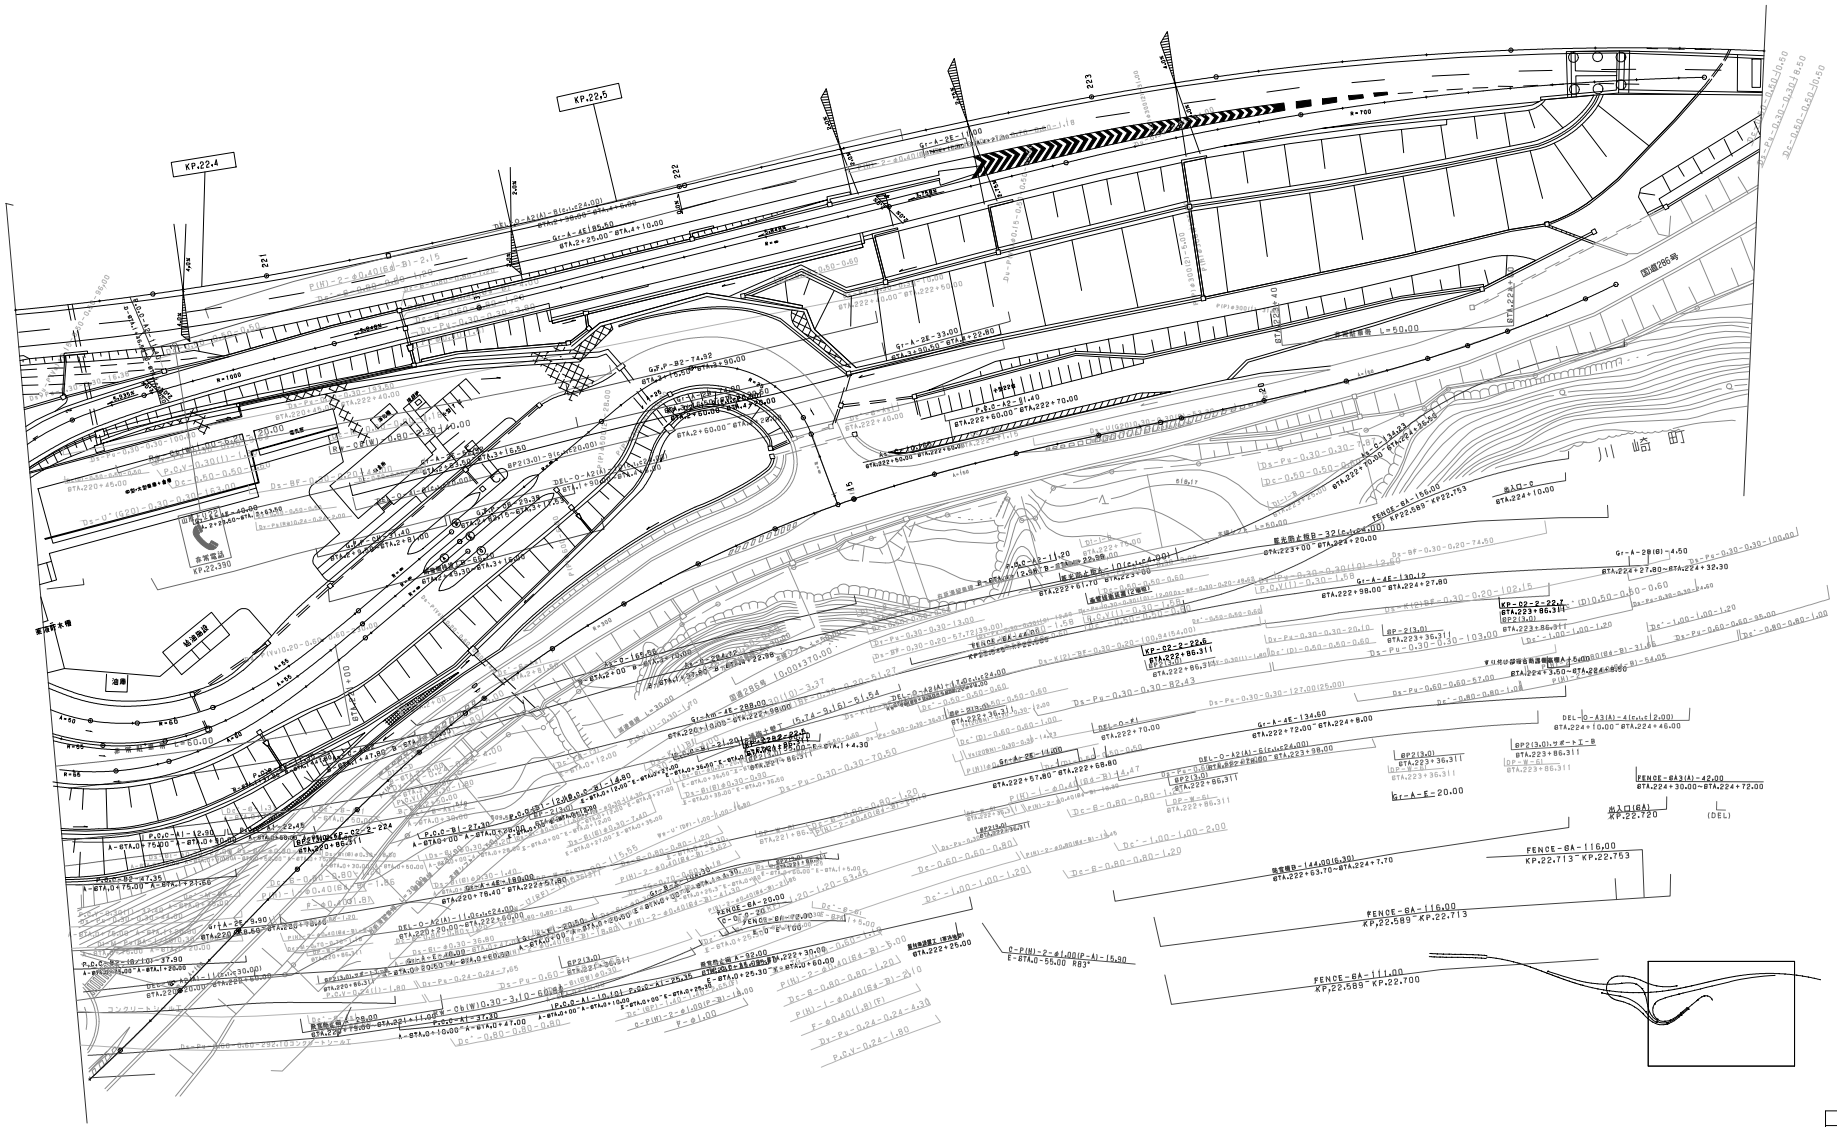

調整年月	摘要
第1回 2005年 2月	
第2回 2010年 5月	

東北横断自動車酒田線 山形自動車道（宮城川崎～笹谷）			——
工種	管理用平面図		——
名称	笹谷インターチェンジ KP.22.138～KP.22.589 STA.218+20～STA.222+70	縮尺 1/500	4 4
東日本高速道路（株） 東北支社			

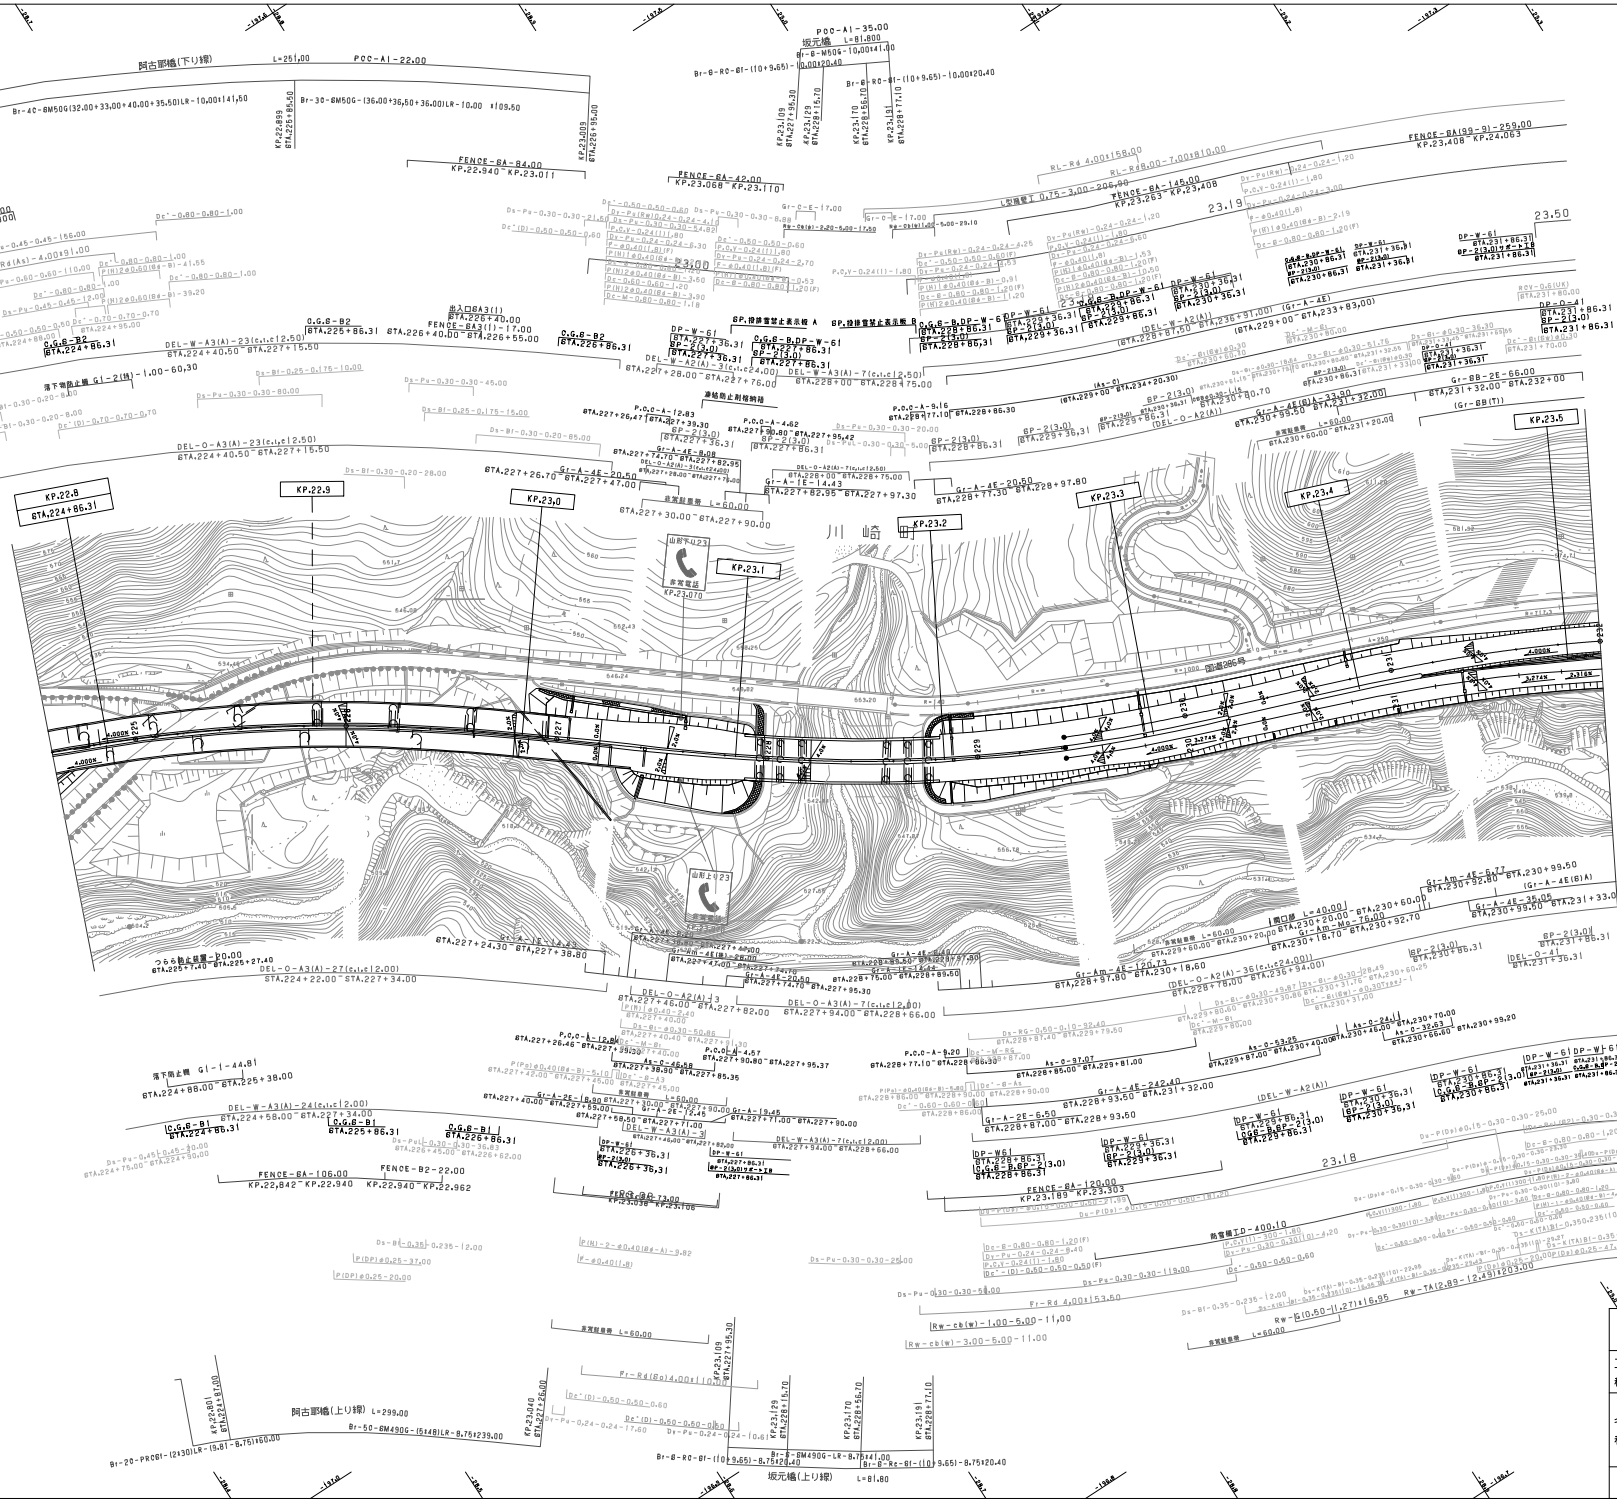
KP.22.8
KP.22.9
KP.23.0
KP.23.1
KP.23.2
KP.23.3
KP.23.4
KP.23.5
川崎
阿古耶橋(下り線)
阿古耶橋(上り線)
坂元橋(下り線)
坂元橋(上り線)
山形下り23
山形上り23
非常電話
非常駐車帯 L=60.00
FENCE-GA-133.00
FENCE-GA-84.00
FENCE-GA-42.00
FENCE-GA-145.00
FENCE-GA-259.00
FENCE-GA-106.00
FENCE-GA-120.00
FENCE-B2-22.00
FENCE-B2-73.00
落下物防止柵 G(-)-1 L=60.30
落下物防止柵 G(-)-2(R) L=60.00
落下物防止柵 G(-)-1 L=44.81
落下物防止柵 G(-)-2 L=38.00
つるべ落とし注意 L=20.00
出入口BA3(1)
出入口BA3(2)
O.G.G-B2
O.G.G-B1
O.G.G-B.DP-W-6
DP-W-6
DP-W-6.1
DP-213.0
DP-213.0リターン
DEL-W-A3(A)-23(c1,c1;c2.50)
DEL-W-A2(A)-31(c1,c24.00)
DEL-W-A3(A)-7(c1,c1;c2.50)
DEL-O-A3(A)-23(c1,c1;c2.50)
DEL-O-A2(A)-13
DEL-O-A3(A)-27(c1,c1;c2.00)
DEL-O-A3(A)-7(c1,c1;c2.00)
DEL-O-A2(A)-7(c1,c1;c2.50)
DEL-W-A3(A)-24(c1,c1;c2.00)
DEL-W-A3(A)-3
DEL-W-A3(A)-7(c1,c1;c2.00)
DEL-W-A2(A)
DEL-O-A2(A)
Gr-A-4E-20.50
Gr-A-4E-14.43
Gr-A-4E-6.08
Gr-A-4E(G)A-23.90
Gr-A-4E(G)A-32.00
Gr-A-4E-32.00
Gr-A-4E-6.50
Gr-A-4E-242.40
Gr-A-2E-6.50
Gr-A-2E-13.45
Gr-A-2E-8.00
Gr-A-2E-14.00
Gr-A-4E(G)A
Gr-2B-2E-66.00
Gr-6B(T))
BP-213.0
BP-213.0リターン
BP.排水管禁止表示板 A
BP.排水管禁止表示板 B
P.O.C-A-12.83
P.O.C-A-4.62
P.O.C-A-9.16
P.O.C-A-4.57
P.O.C-A-9.20
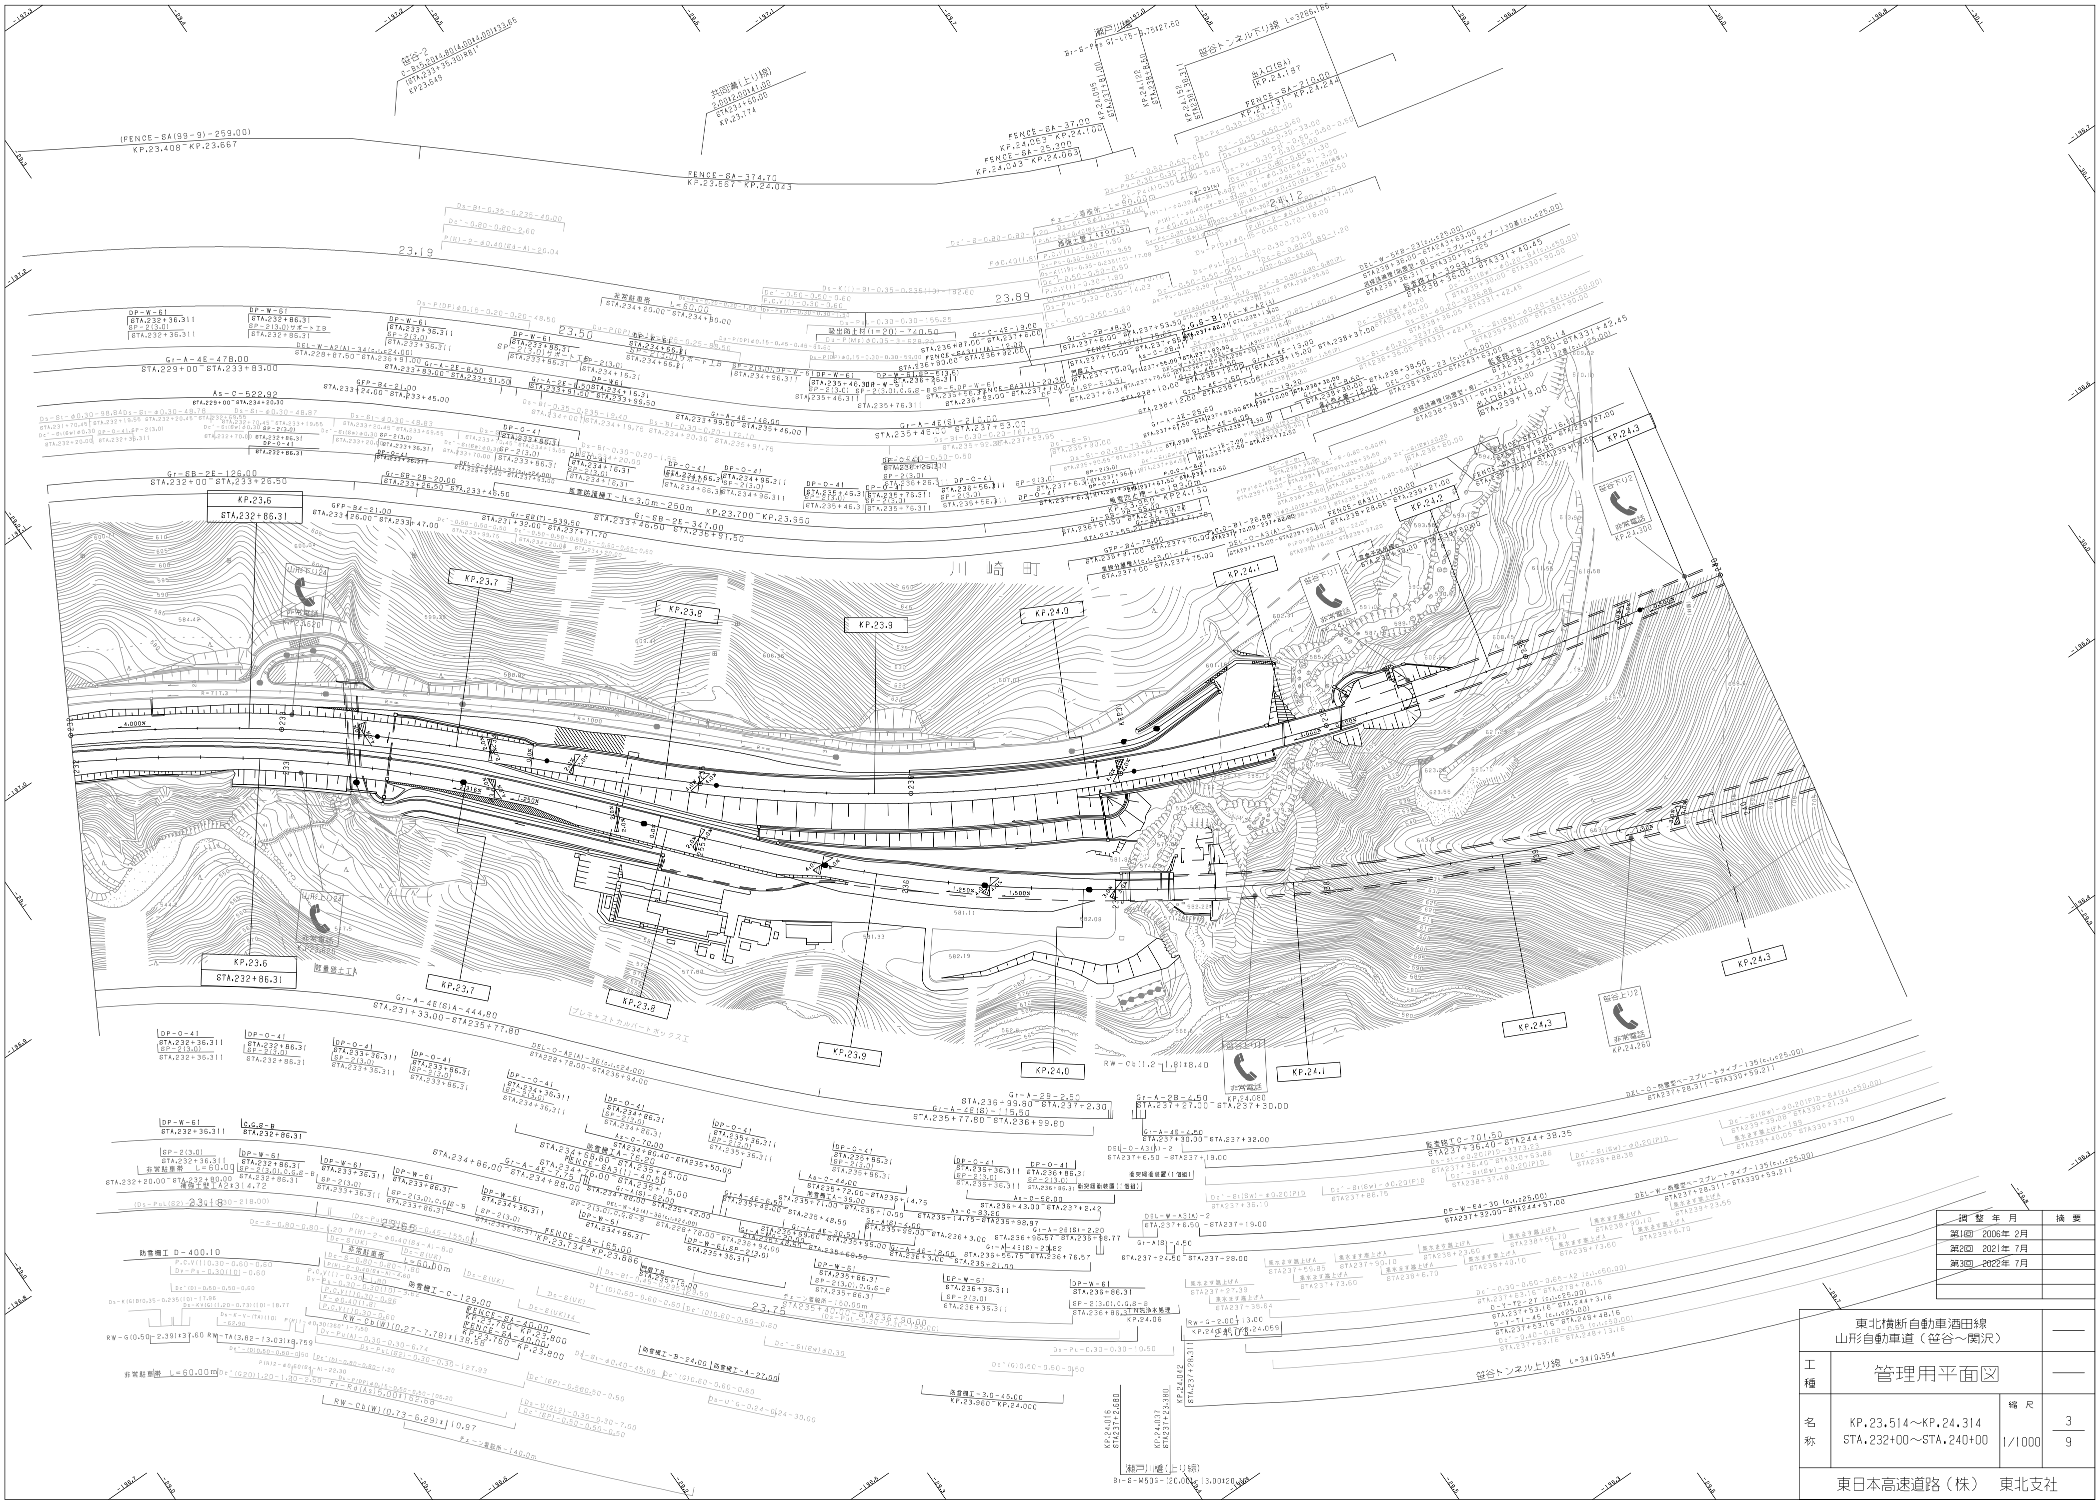

調 整 年 月	摘 要
第1回 2006年 2月	
第2回 2021年 7月	
第3回 2022年 7月	

東北横断自動車酒田線 山形自動車道（笹谷～関沢）			——
工種	管理用平面図		——
名称	KP.23.514～KP.24.314 STA.232+00～STA.240+00	縮尺 1/1000	3/9
東日本高速道路（株） 東北支社			

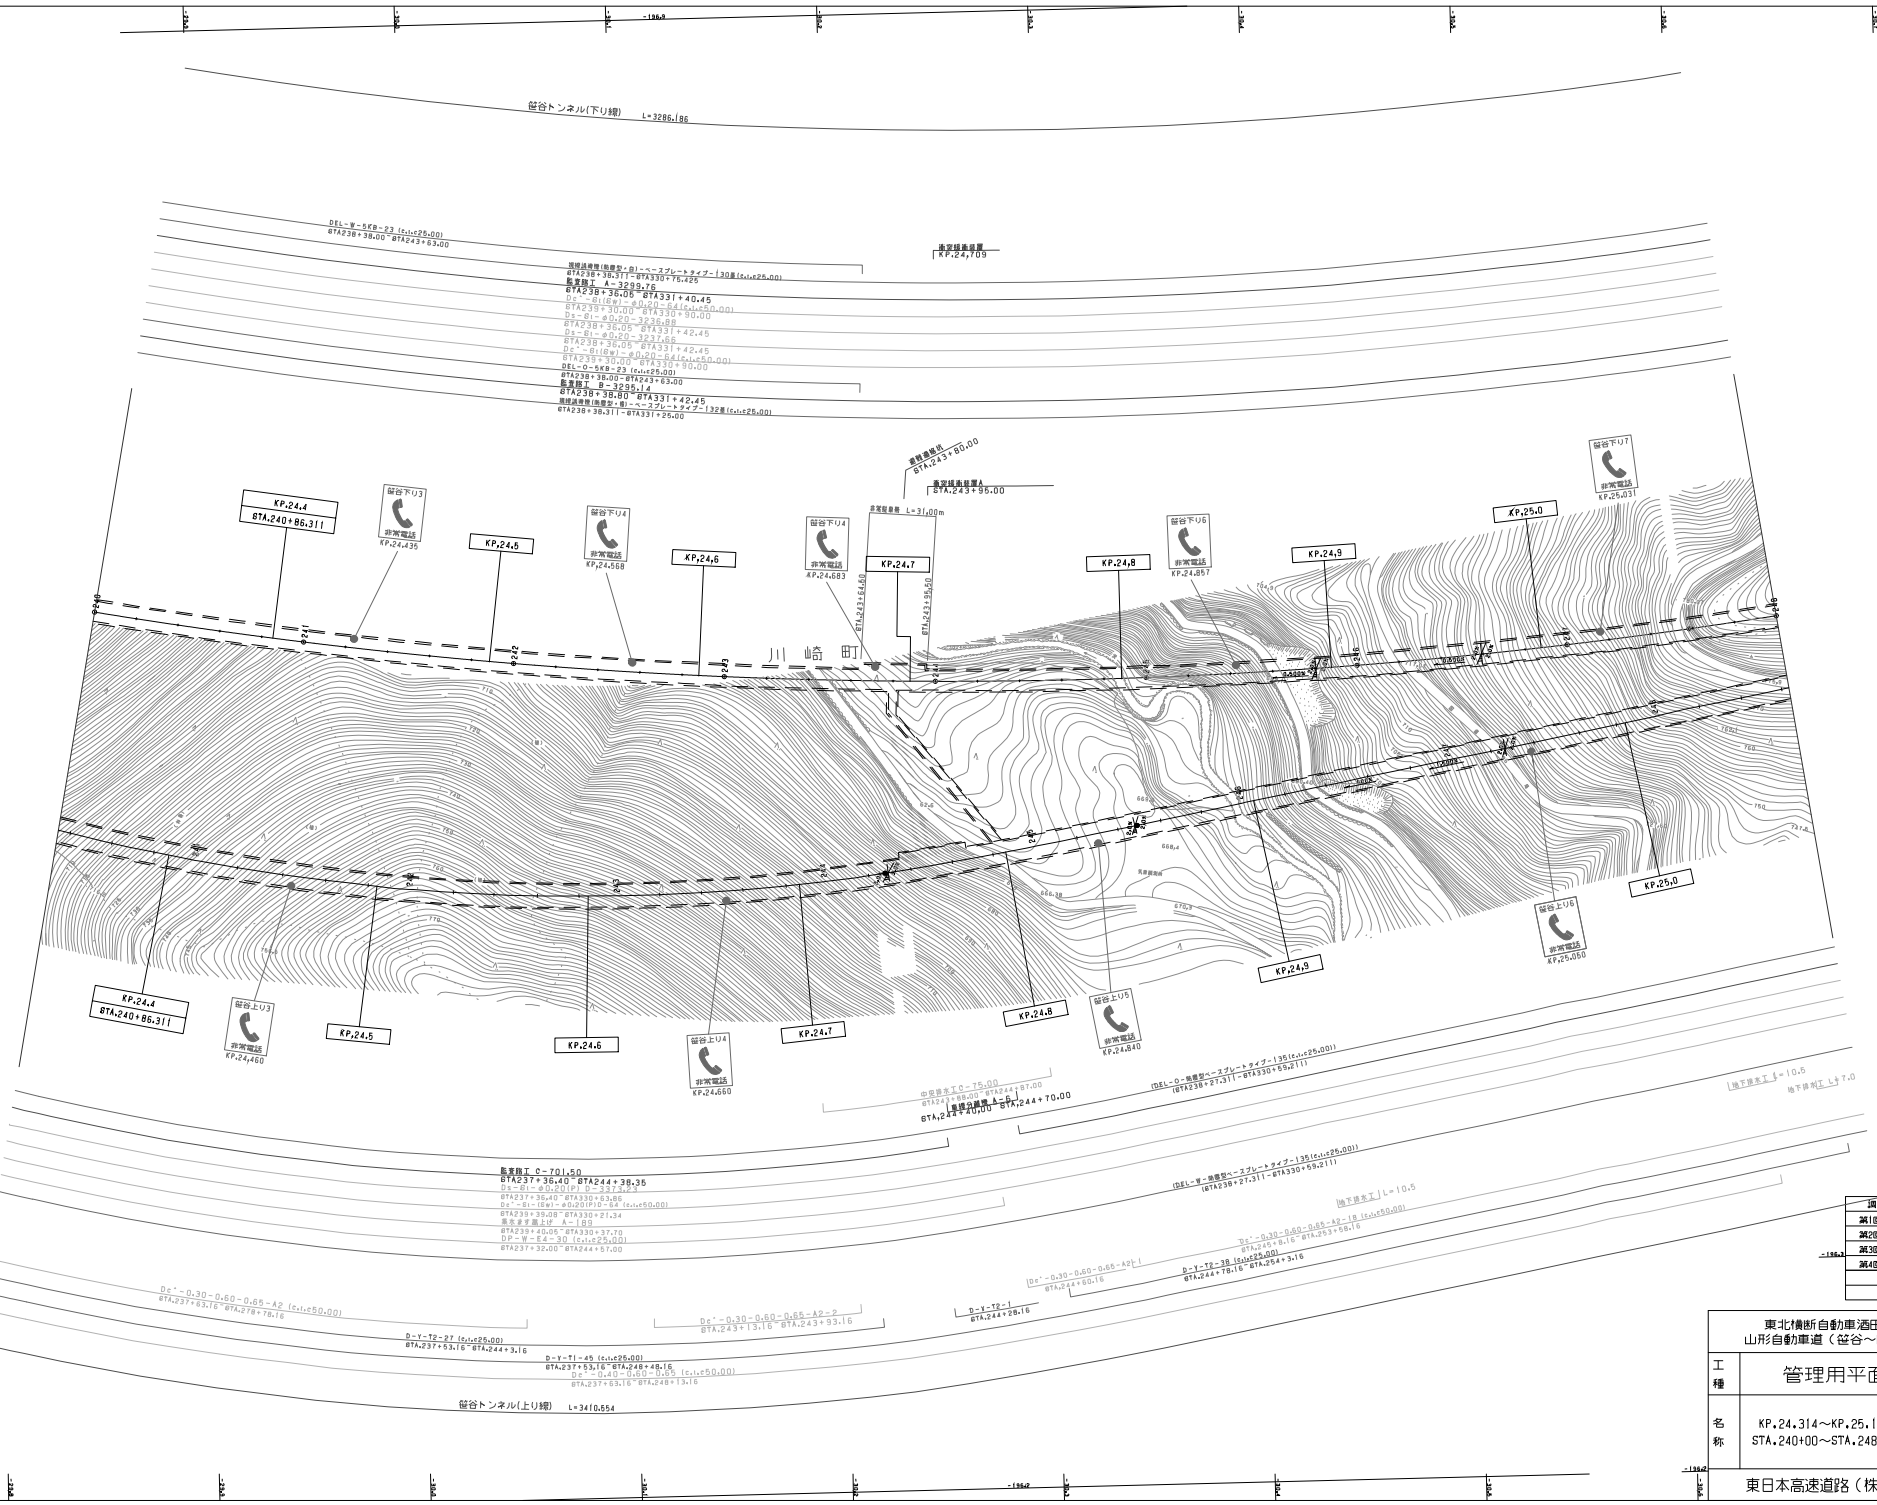

調整年月	摘要
第1回 2006年 2月	
第2回 2014年 2月	
第3回 2021年 7月	
第4回 2022年 7月	

東北横断自動車酒田線 山形自動車道（笹谷～関沢）			——
工種	管理用平面図		——
名称	KP.24.314～KP.25.114 STA.240+00～STA.248+00	縮尺 1/1000	4 9
東日本高速道路（株） 東北支社			

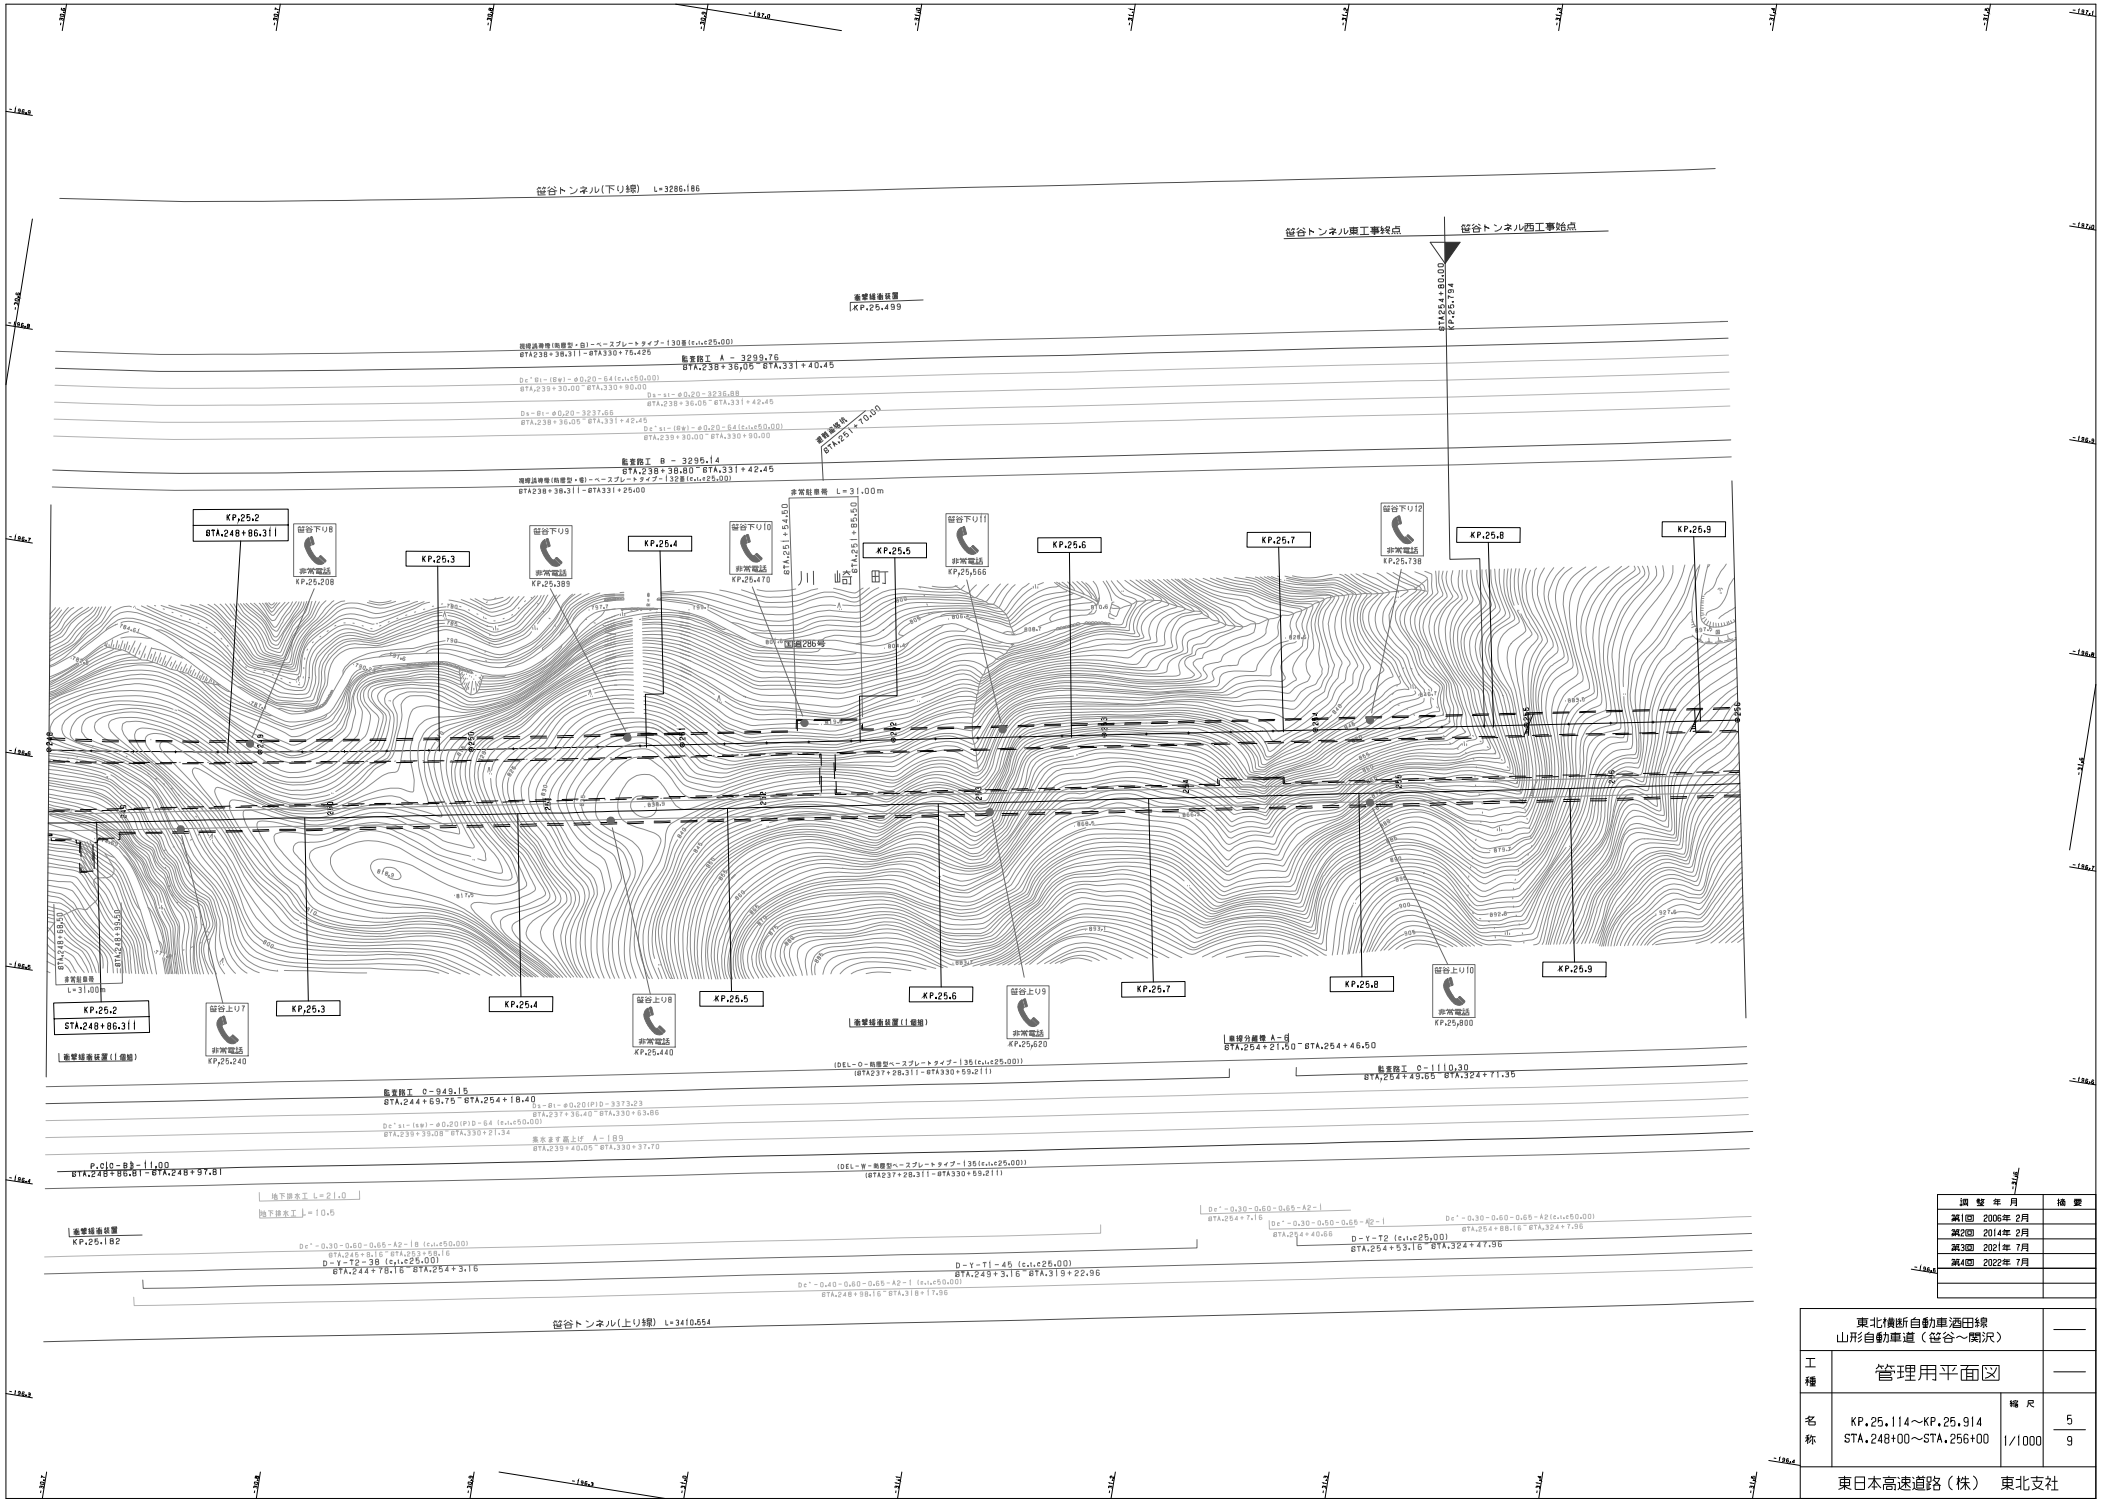

訂正年月	摘要
第1回 2006年 2月	
第2回 2014年 2月	
第3回 2021年 7月	
第4回 2022年 7月	

東北横断自動車酒田線 山形自動車道（笹谷～関沢）			——
工種	管理用平面図		——
名称	KP.25.114～KP.25.914 STA.248+00～STA.256+00	縮尺 1/1000	5 9
東日本高速道路（株） 東北支社			

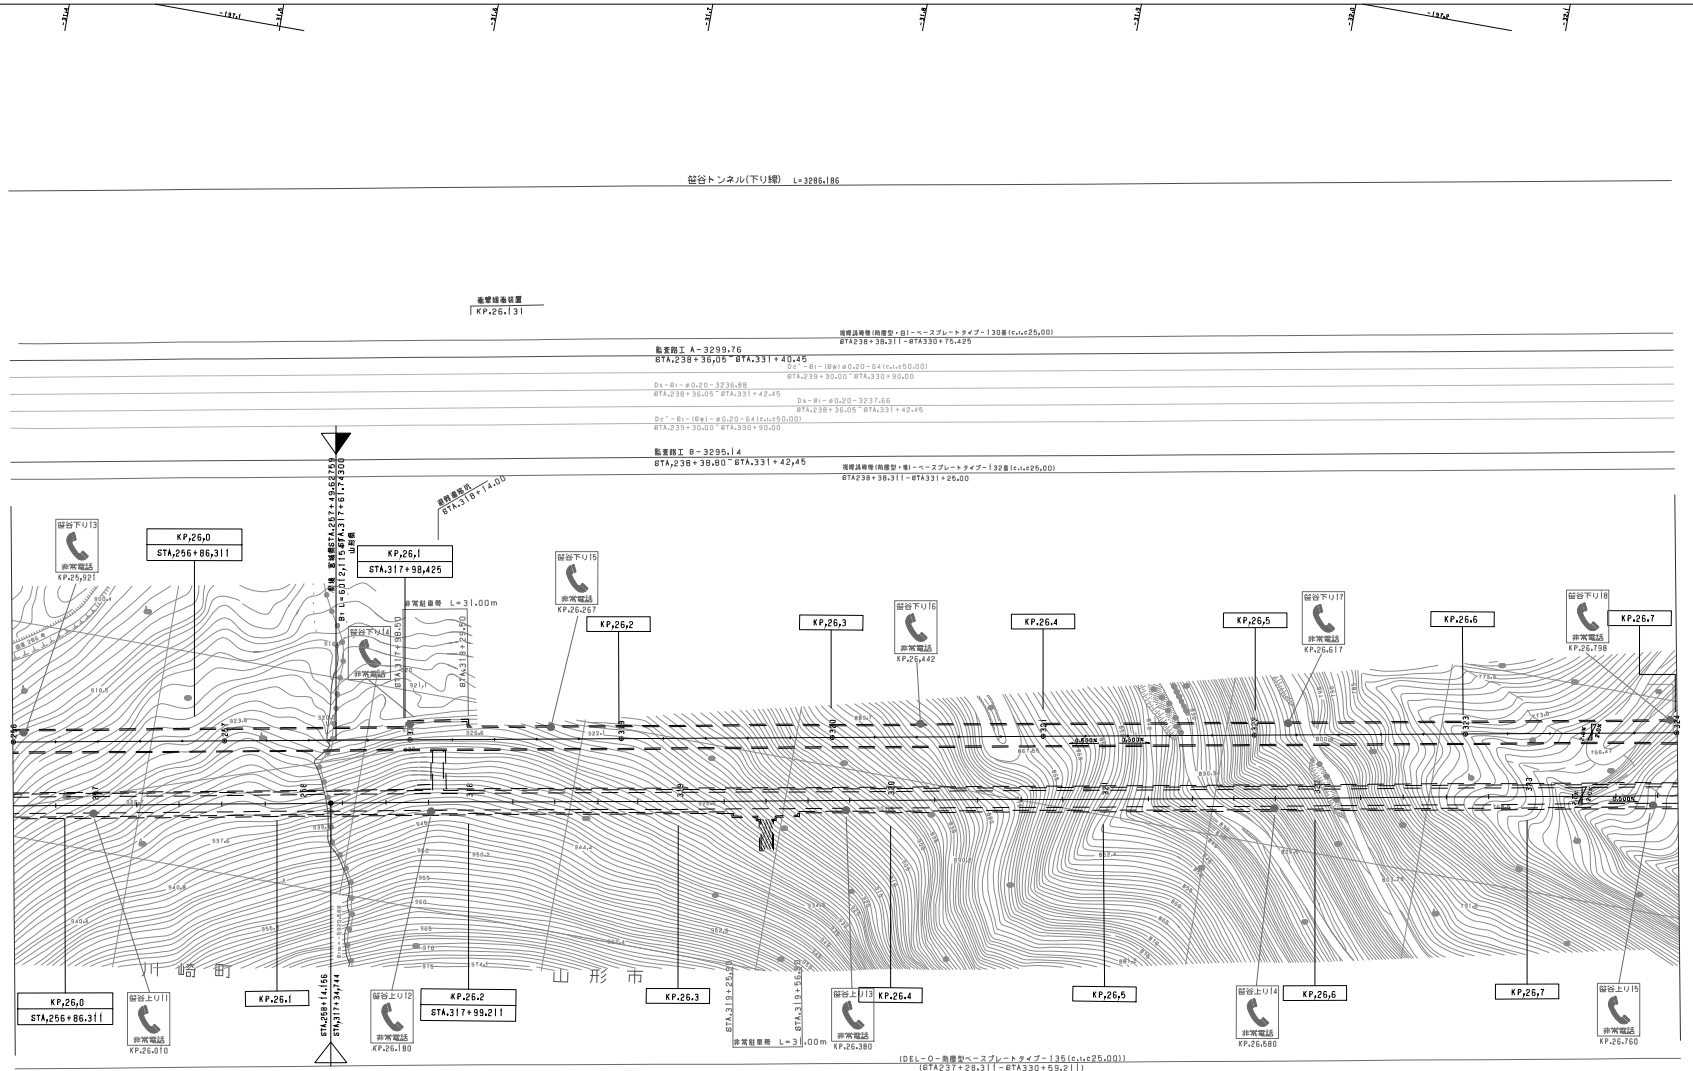

調整年月	摘要
第1回　2006年 2月	
第2回　2014年 2月	
第3回　2021年 7月	
第4回　2022年 7月	

東北横断自動車酒田線 山形自動車道（笹谷～関沢）			——
工種	管理用平面図		——
名称	KP.25.914～KP.26.801 STA.256+00～STA.324+00	縮尺 1/1000	6 9
東日本高速道路（株）　東北支社			

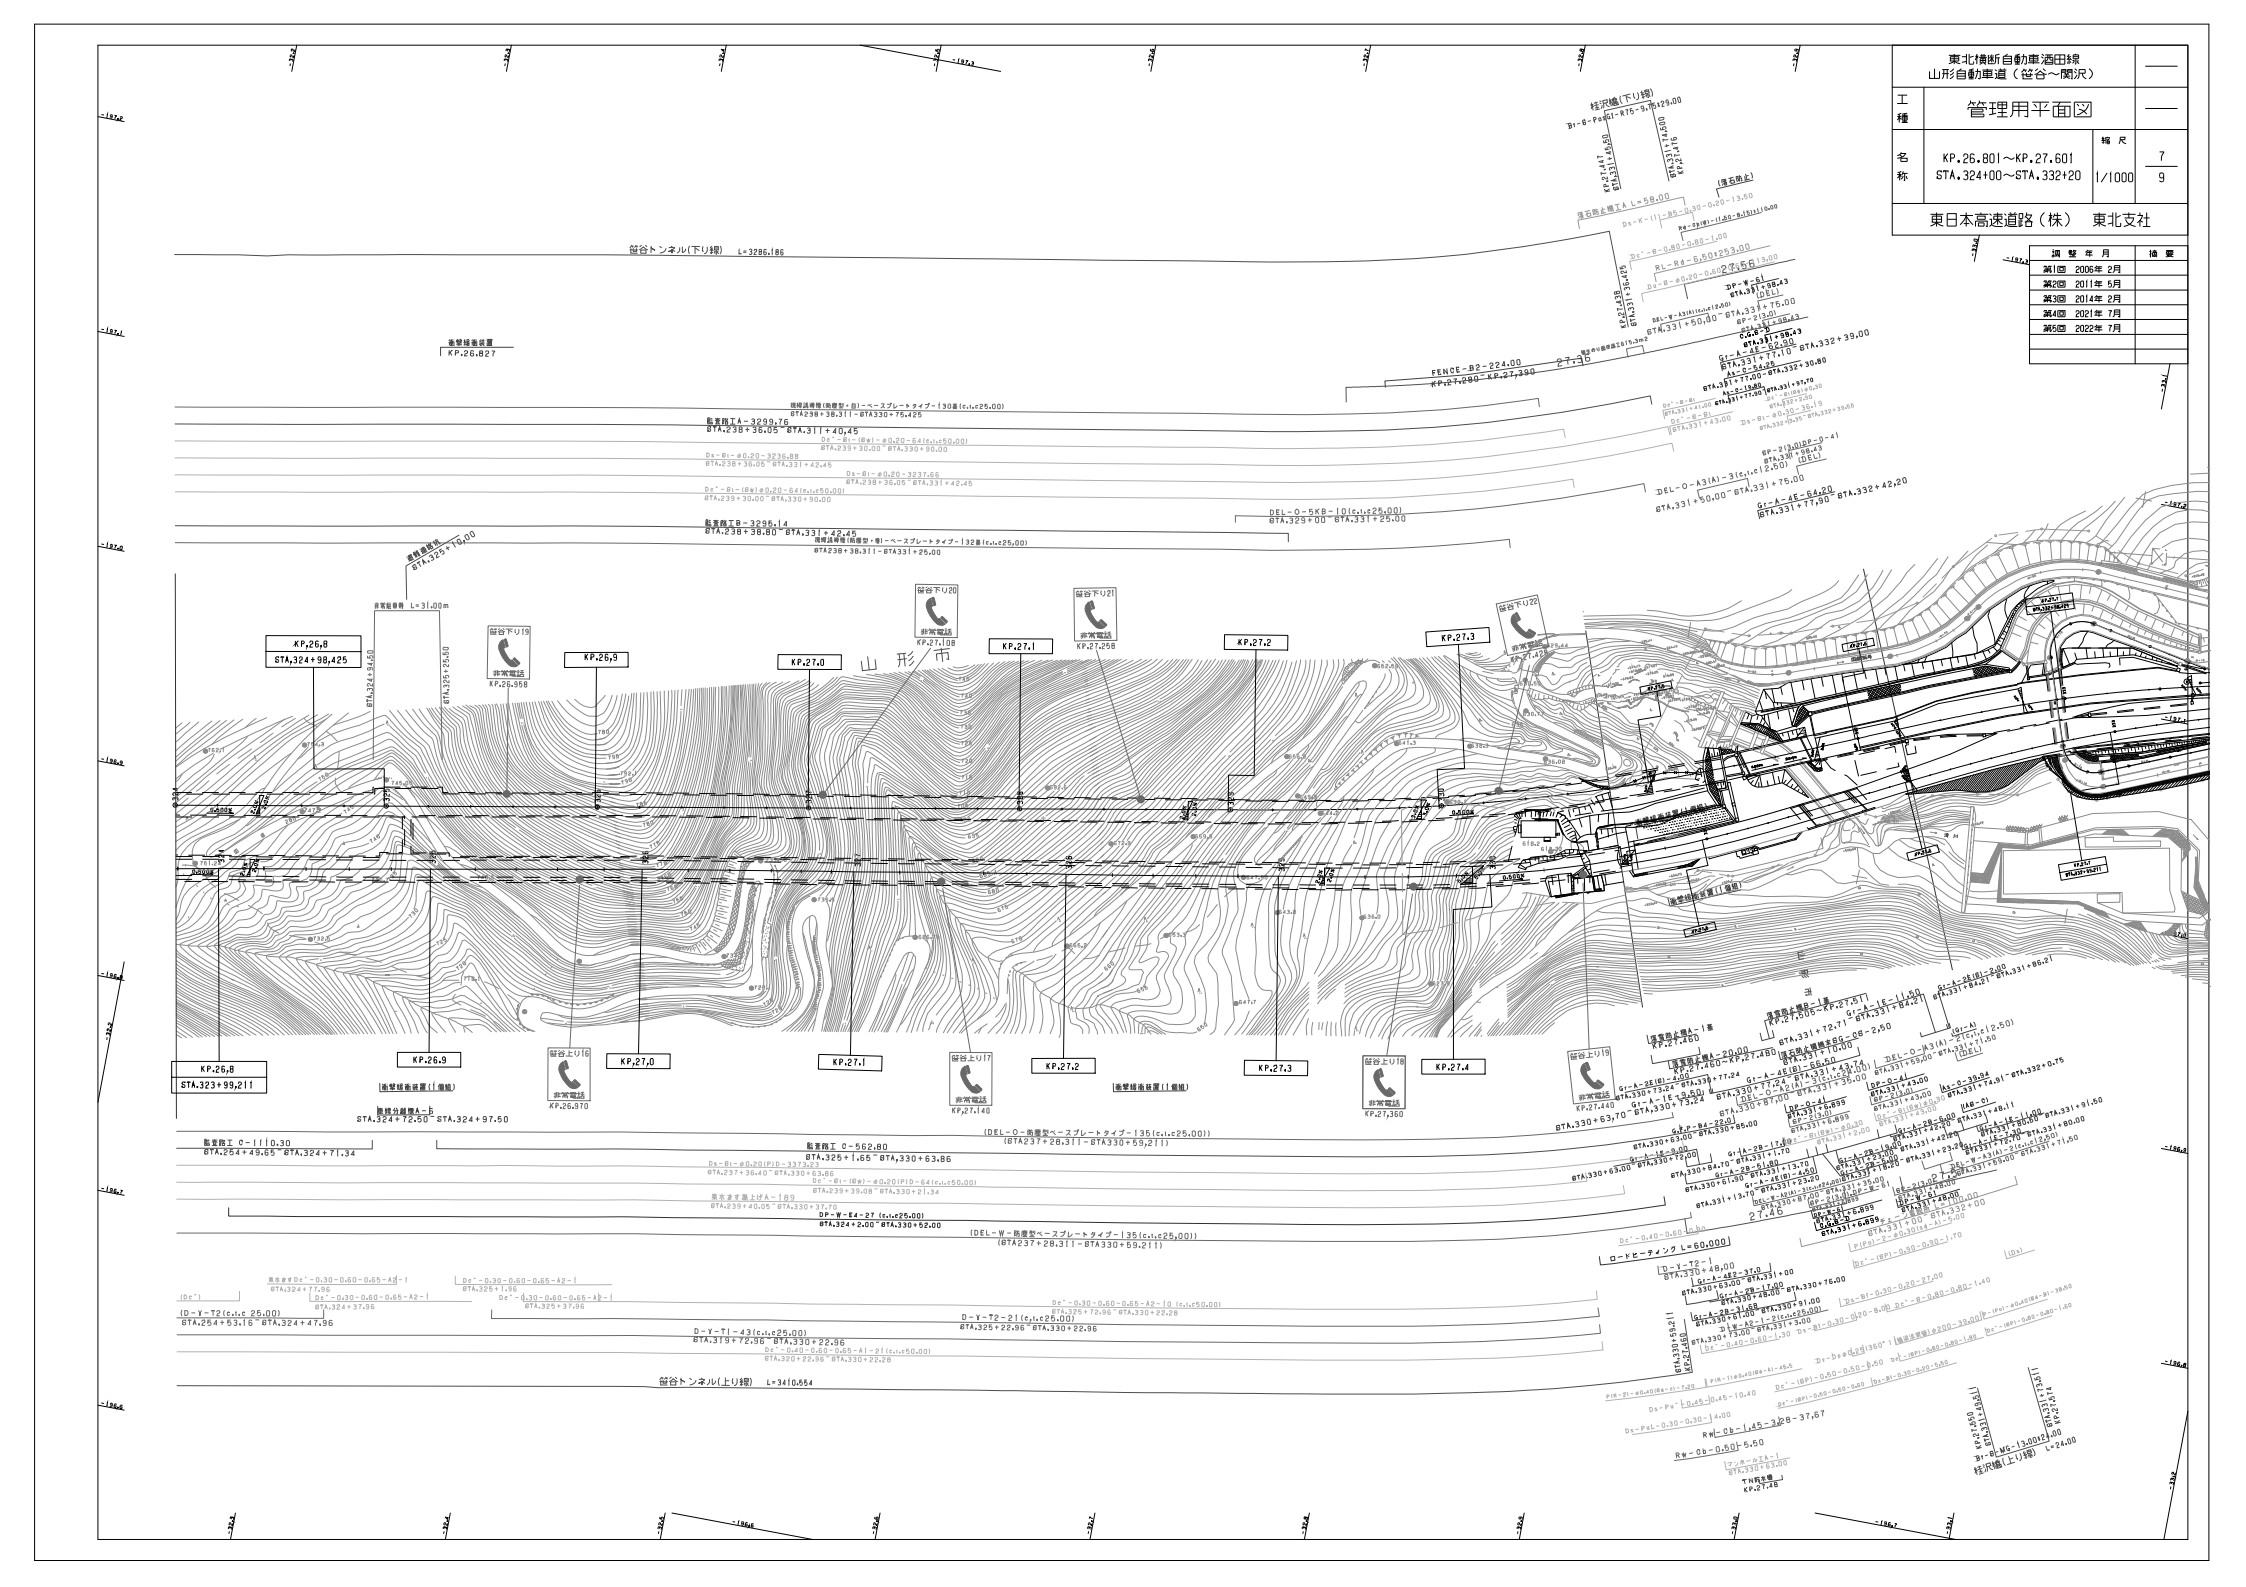
東北横断自動車酒田線
山形自動車道（笹谷～関沢）
工種
管理用平面図
名称
KP.26.801～KP.27.601
STA.324+00～STA.332+20
縮尺
1/1000
7
9
東日本高速道路（株） 東北支社
調整年月 摘要
第1回 2006年 2月
第2回 2011年 5月
第3回 2014年 2月
第4回 2021年 7月
第5回 2022年 7月
笹谷トンネル(下り線) L=3286.186
笹谷トンネル(上り線) L=3410.554
山形市
KP.26,8 STA.324+98,425
KP.26,8 STA.323+99,211
KP.26.9
KP,27,0
KP.27.1
KP.27.2
KP.27.3
KP.27.4
KP.26.827
KP.26.958
KP.27.108
KP.27.258
KP.26.970
KP.27.140
KP.27.360
KP.27.440
柱沢橋(下り線)
柱沢橋(上り線)
FENCE-B2-224.00
KP.27.080～KP.27.390
DEL-O-5KB-10(c,i,c25.00)
DEL-O-A3(A)-3(c,i,c 2.50)
DEL-O-A3(A)-2(c,i,c 2.50)
ロードヒーティング L=60.000
非常駐車帯 L=31.00m
非常電話
笹谷下り19
笹谷下り20
笹谷下り21
笹谷下り22
笹谷上り16
笹谷上り17
笹谷上り18
笹谷上り19

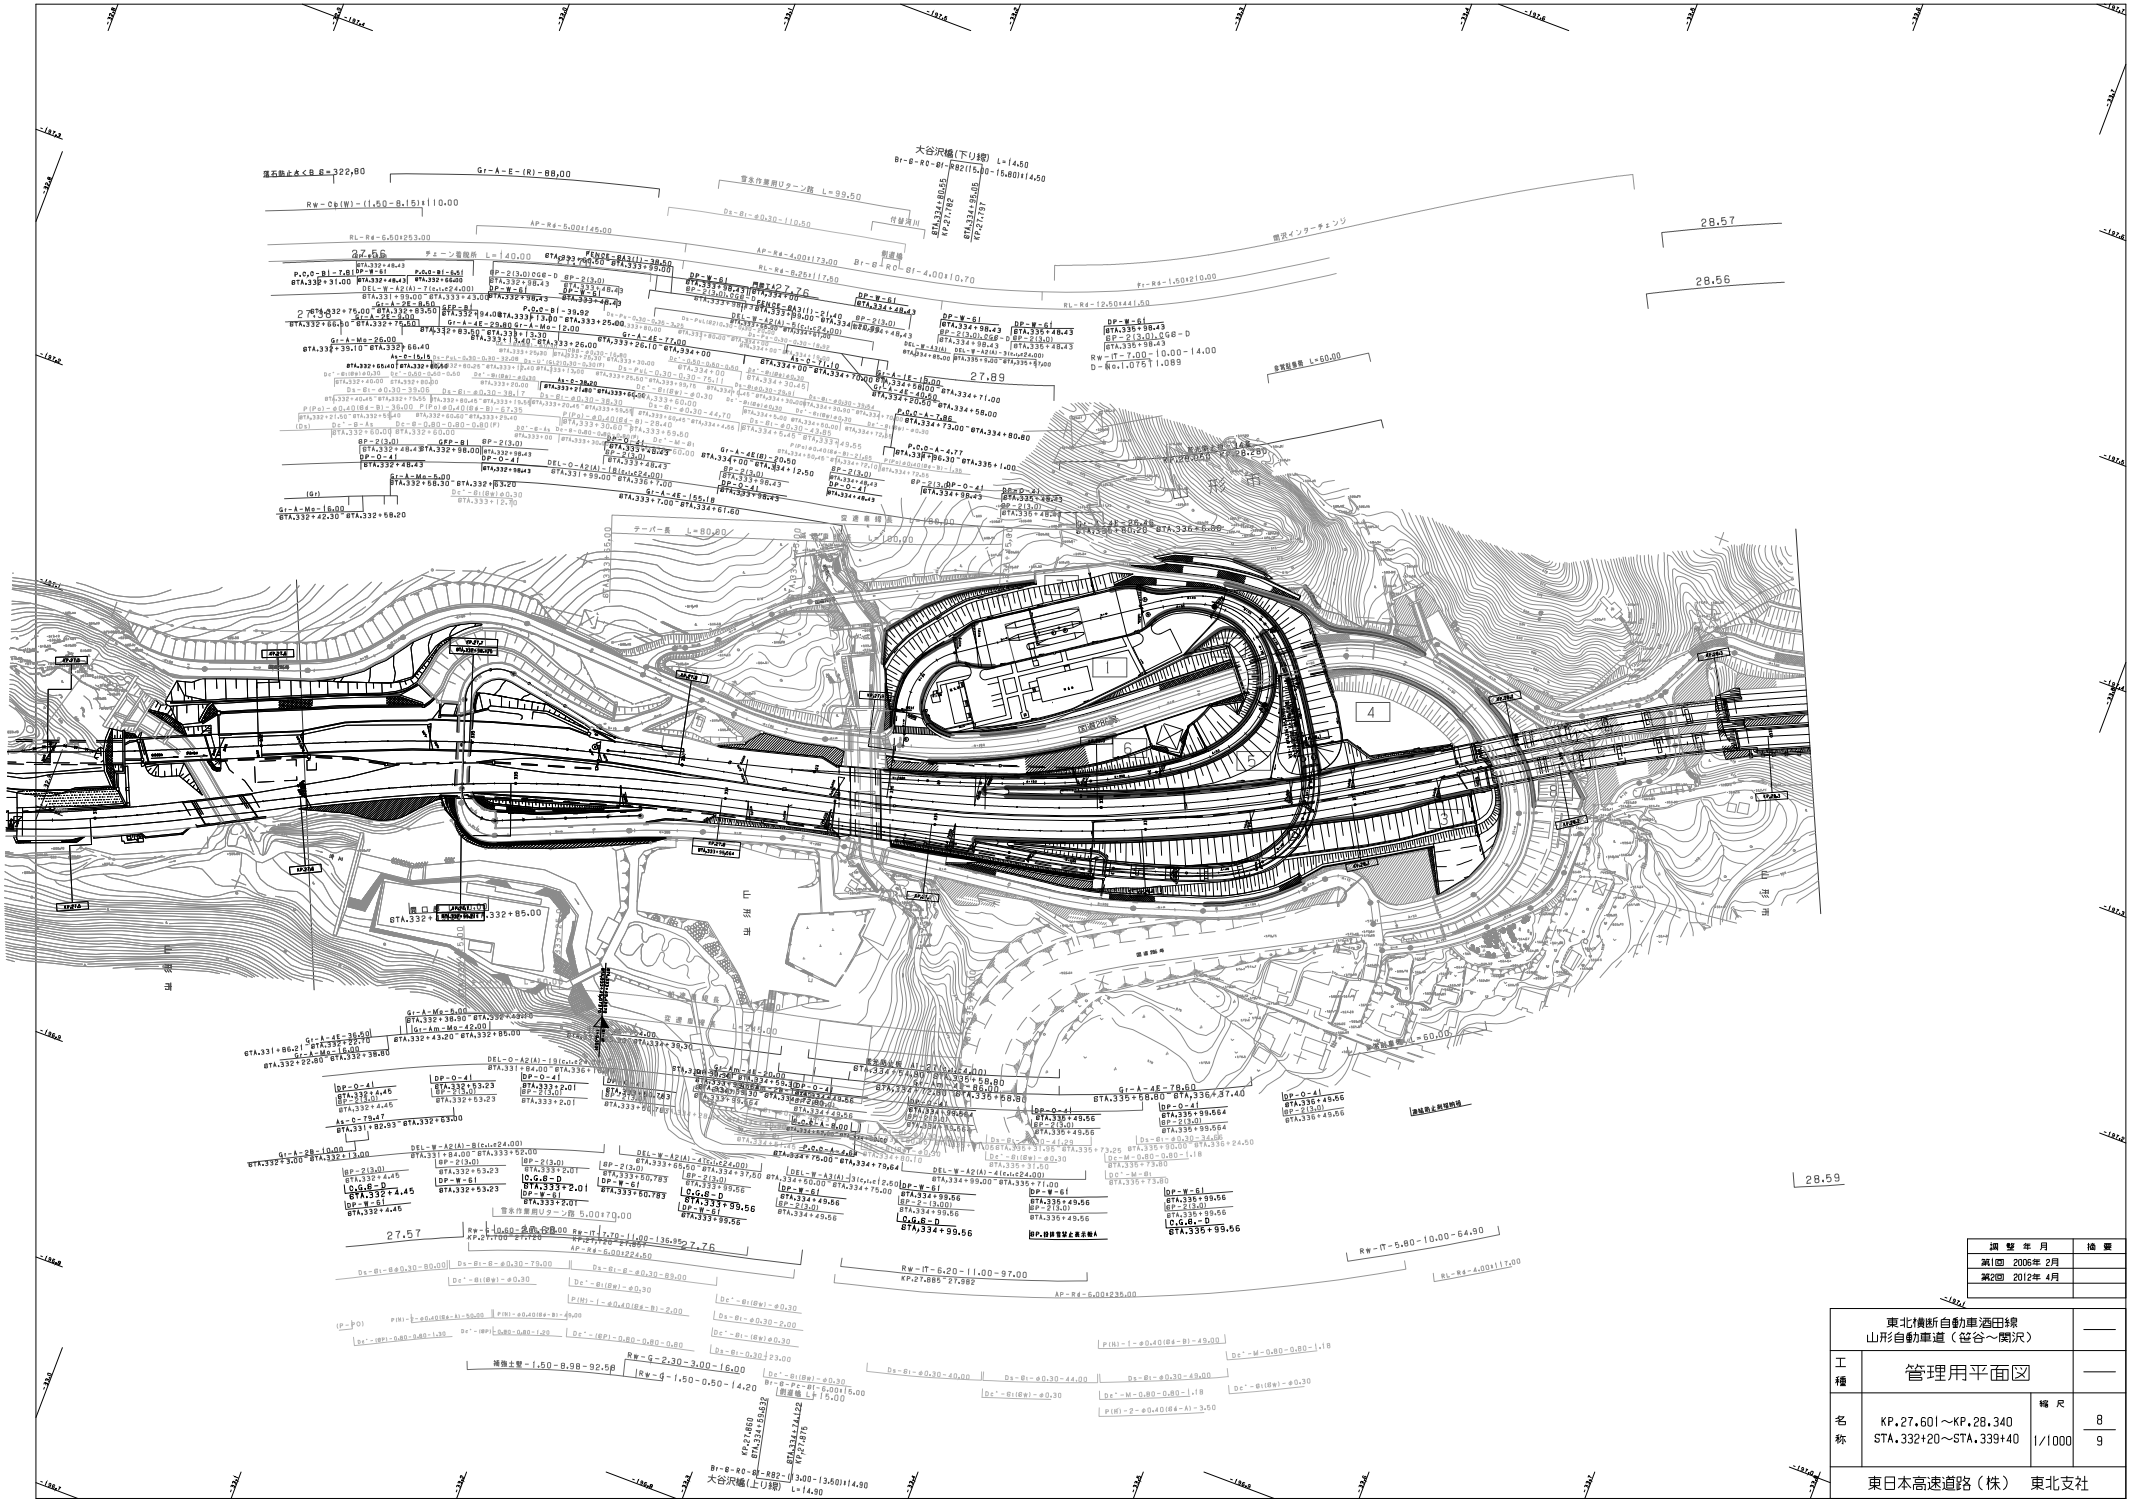
大谷沢橋(下り線) L=14.50
Br-B-R0-01-R82(15.00~15.80)×14.50
大谷沢橋(上り線) L=14.90
Br-B-R0-02-R83(13.00~13.60)×14.90
管理用平面図
KP.27.601～KP.28.340
STA.332+20～STA.339+40
1/1000
8
9
東日本高速道路(株) 東北支社
東北横断自動車酒田線
山形自動車道(笹谷～関沢)
調整年月
第1回 2006年 2月
第2回 2012年 4月
備要

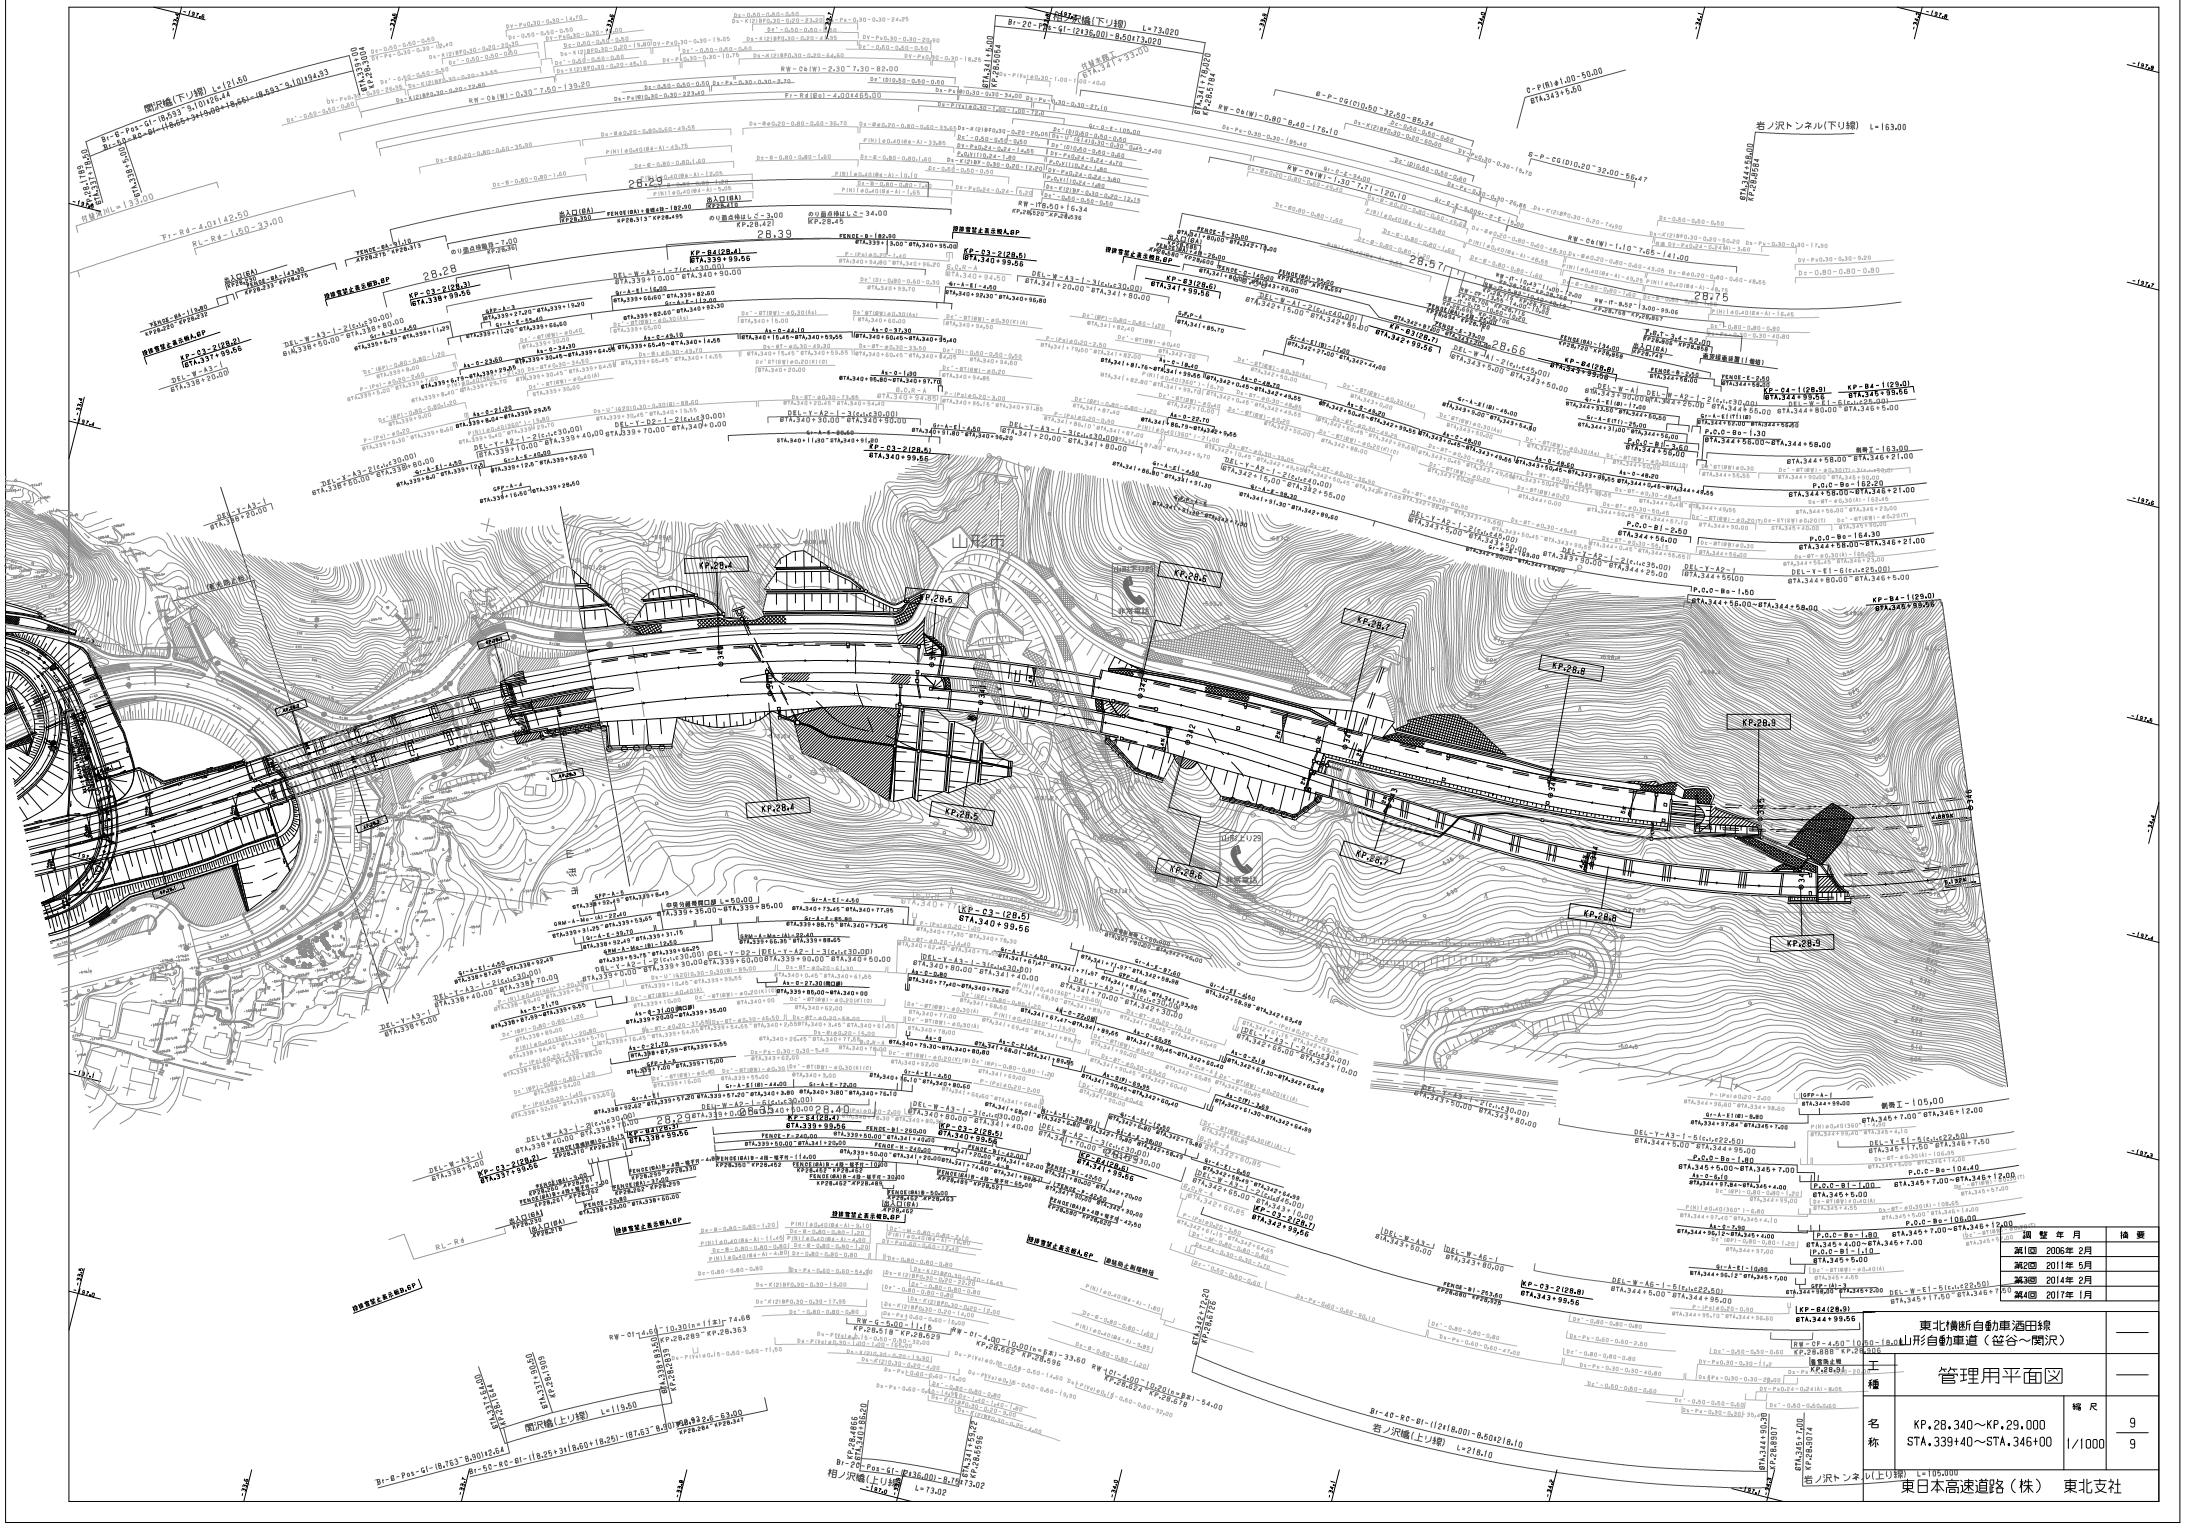

調整年月	摘要
第1回 2006年 2月	
第2回 2011年 5月	
第3回 2014年 2月	
第4回 2017年 1月	

東北横断自動車酒田線
山形自動車道（笹谷～関沢）

主種 管理用平面図

名称 KP.28.340～KP.29.000
STA.339+40～STA.346+00

縮尺 1/1000

9/9

東日本高速道路（株） 東北支社

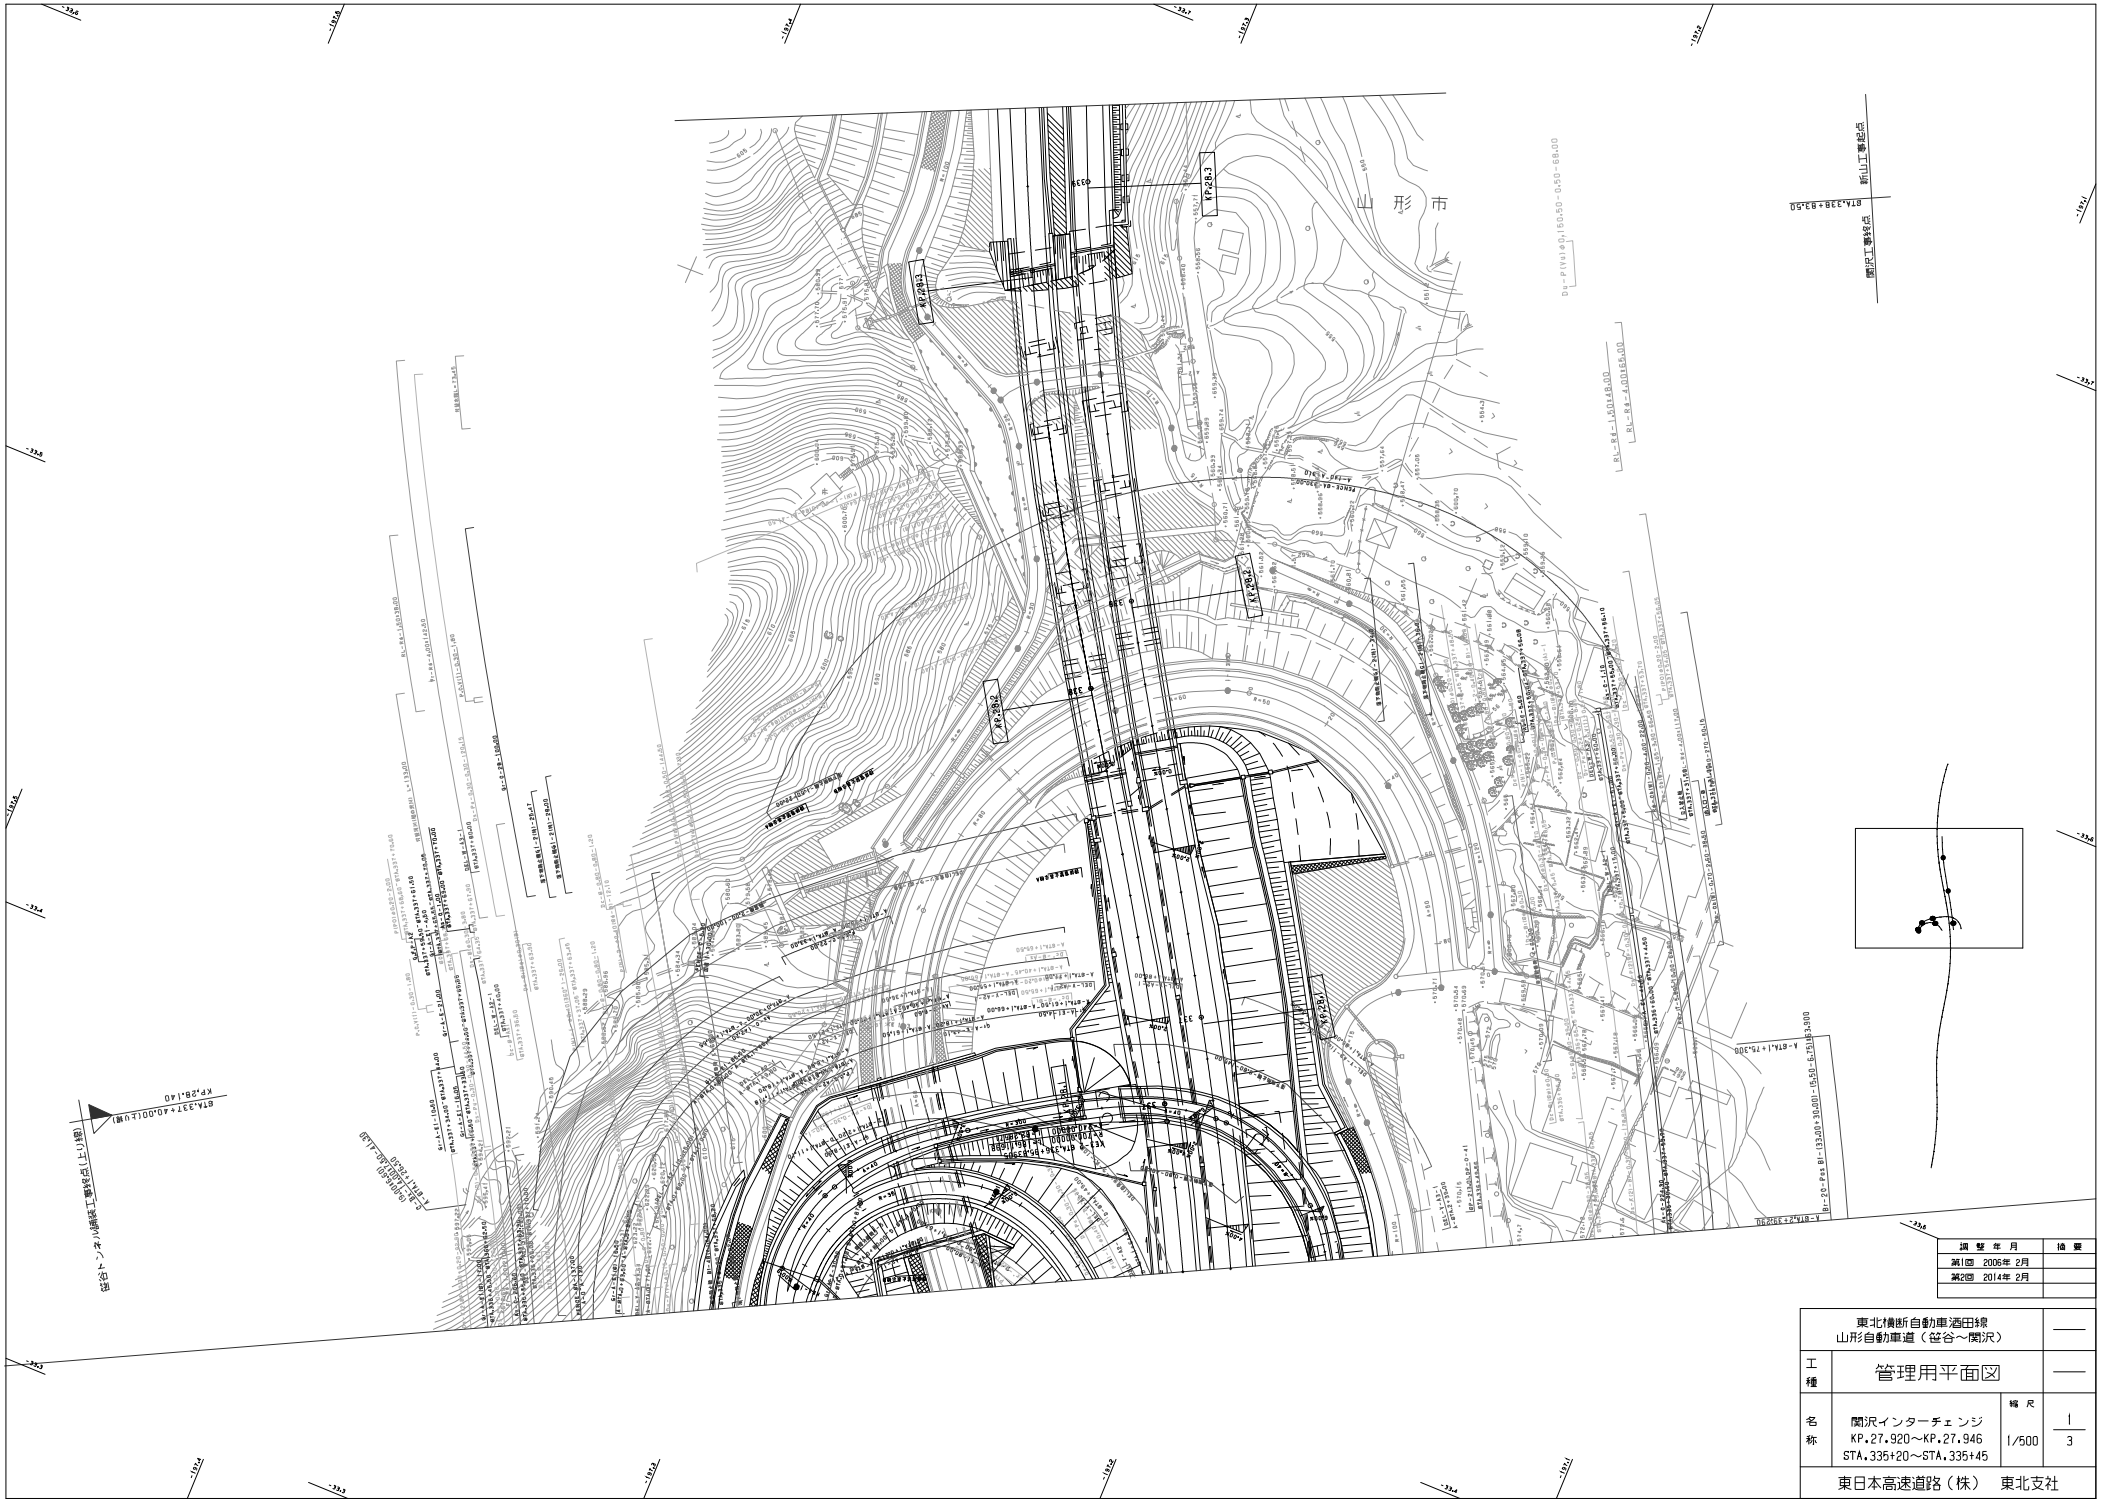

調整年月	摘要
第2回 2014年 2月	

東北横断自動車酒田線 山形自動車道（笹谷～関沢）			——
工種	管理用平面図		——
名称	関沢インターチェンジ KP.27.920～KP.27.946 STA.335+20～STA.335+45	縮尺 1/500	1 3
東日本高速道路（株） 東北支社			

工事	管理用平面図	東北横断自動車道秋田線 山形自動車道（盤谷～関沢）	——
名称	関沢インターチェンジ KP.27.920～KP.27.946 STA.335+20～STA.335+45	縮尺 R 1/500	2/3
東日本高速道路（株） 東北支社			

第1回	2005年2月
第2回	2011年5月
第3回	2012年4月

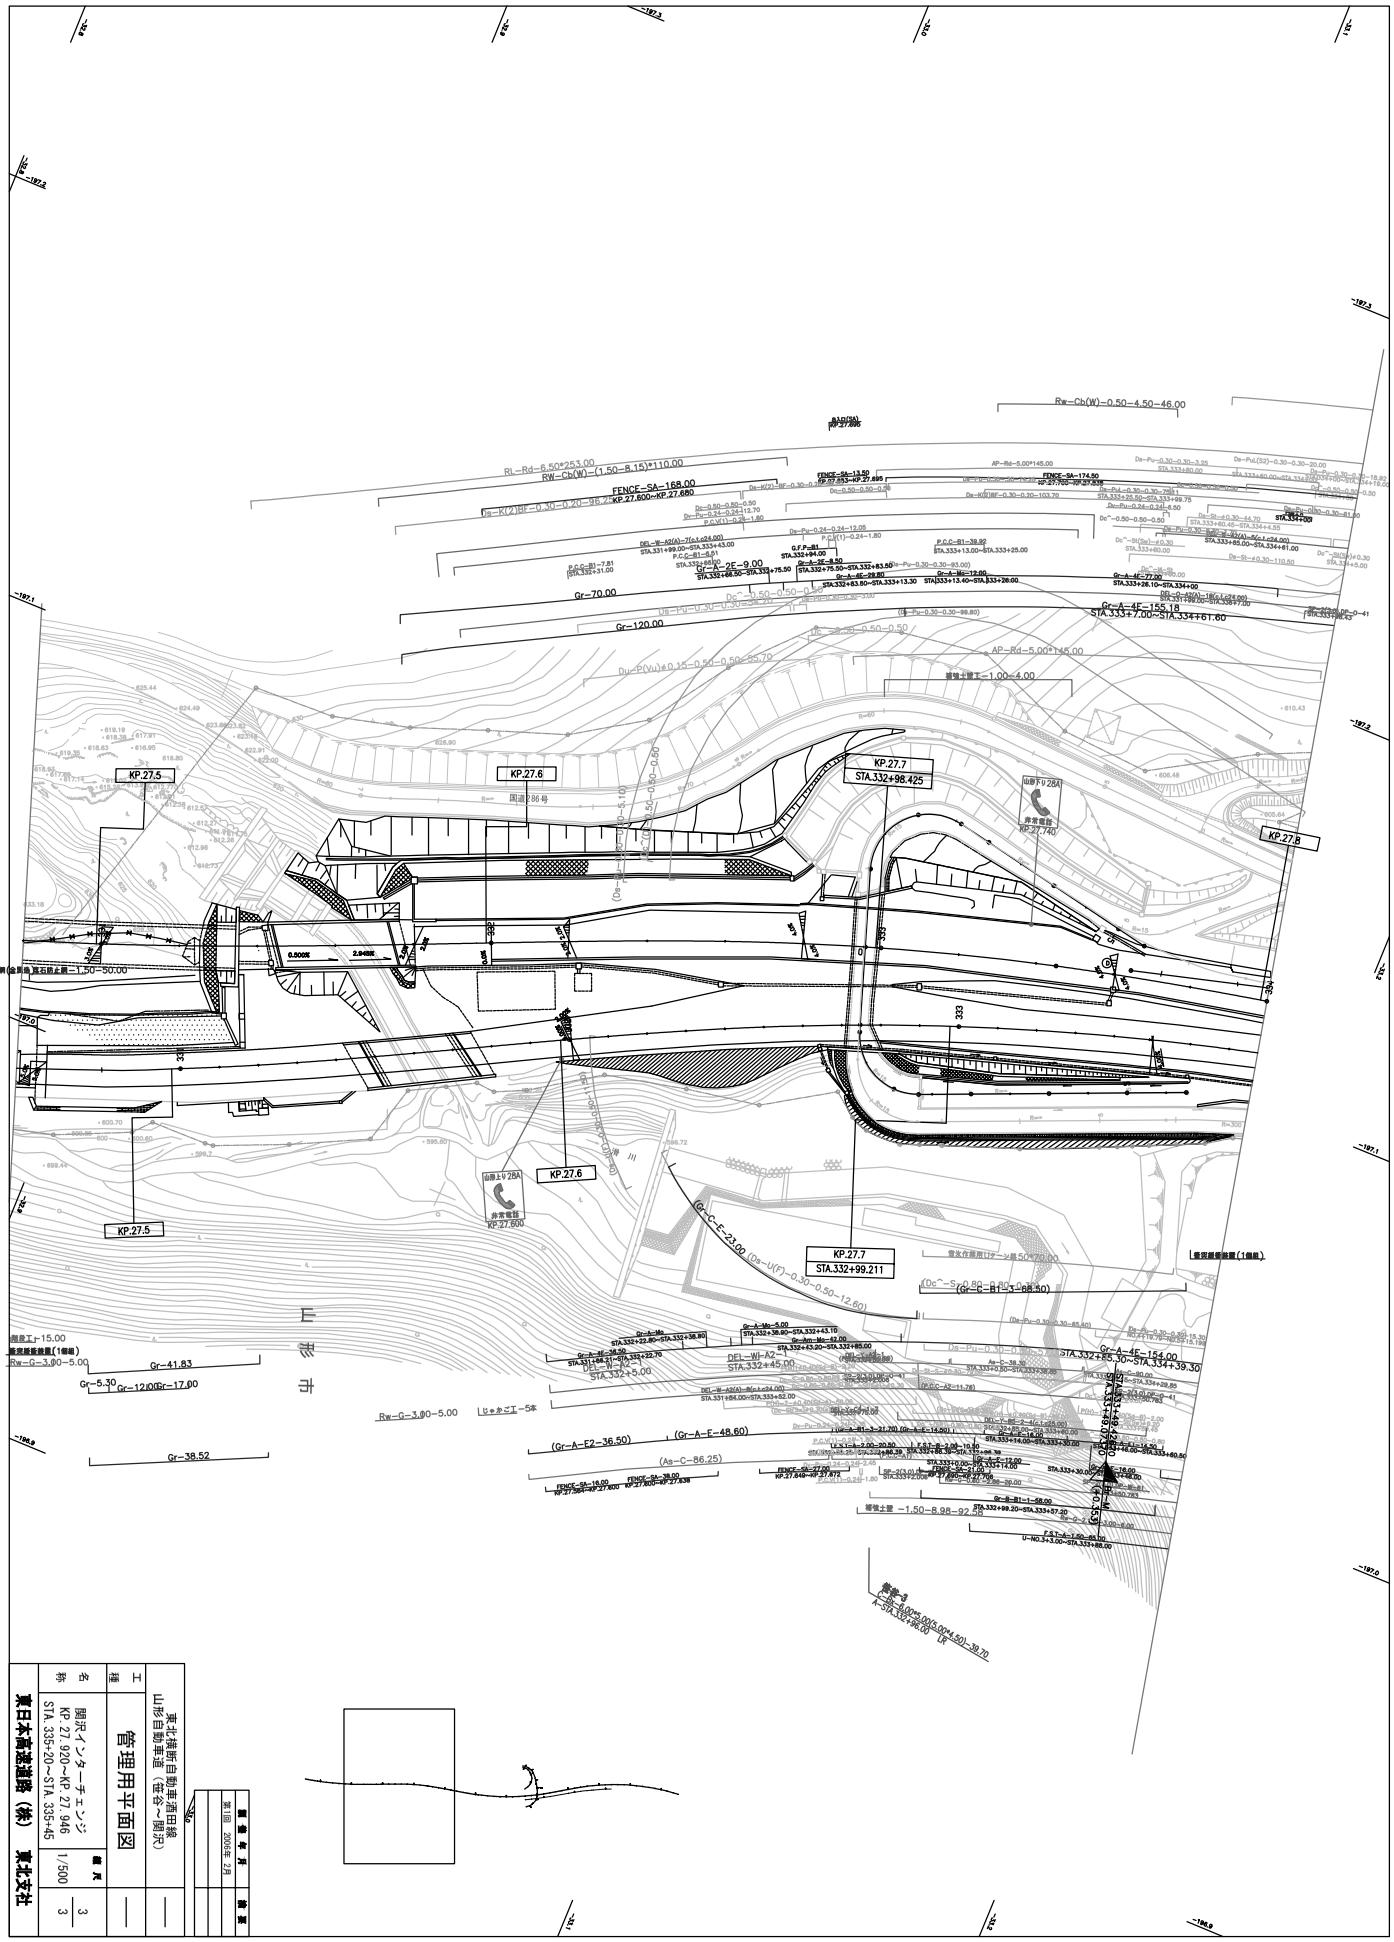

工種	管理用平面図	東北横断自動車道田線（笹谷〜関沢）	
名称	開沢インターチェンジ KP. 27. 920〜KP. 27. 946 STA. 335+20〜STA. 335+45	縮尺	1/500
		図番	3 — 3

東日本高速道路（株） 東北支社

履歴番号	年月	摘要

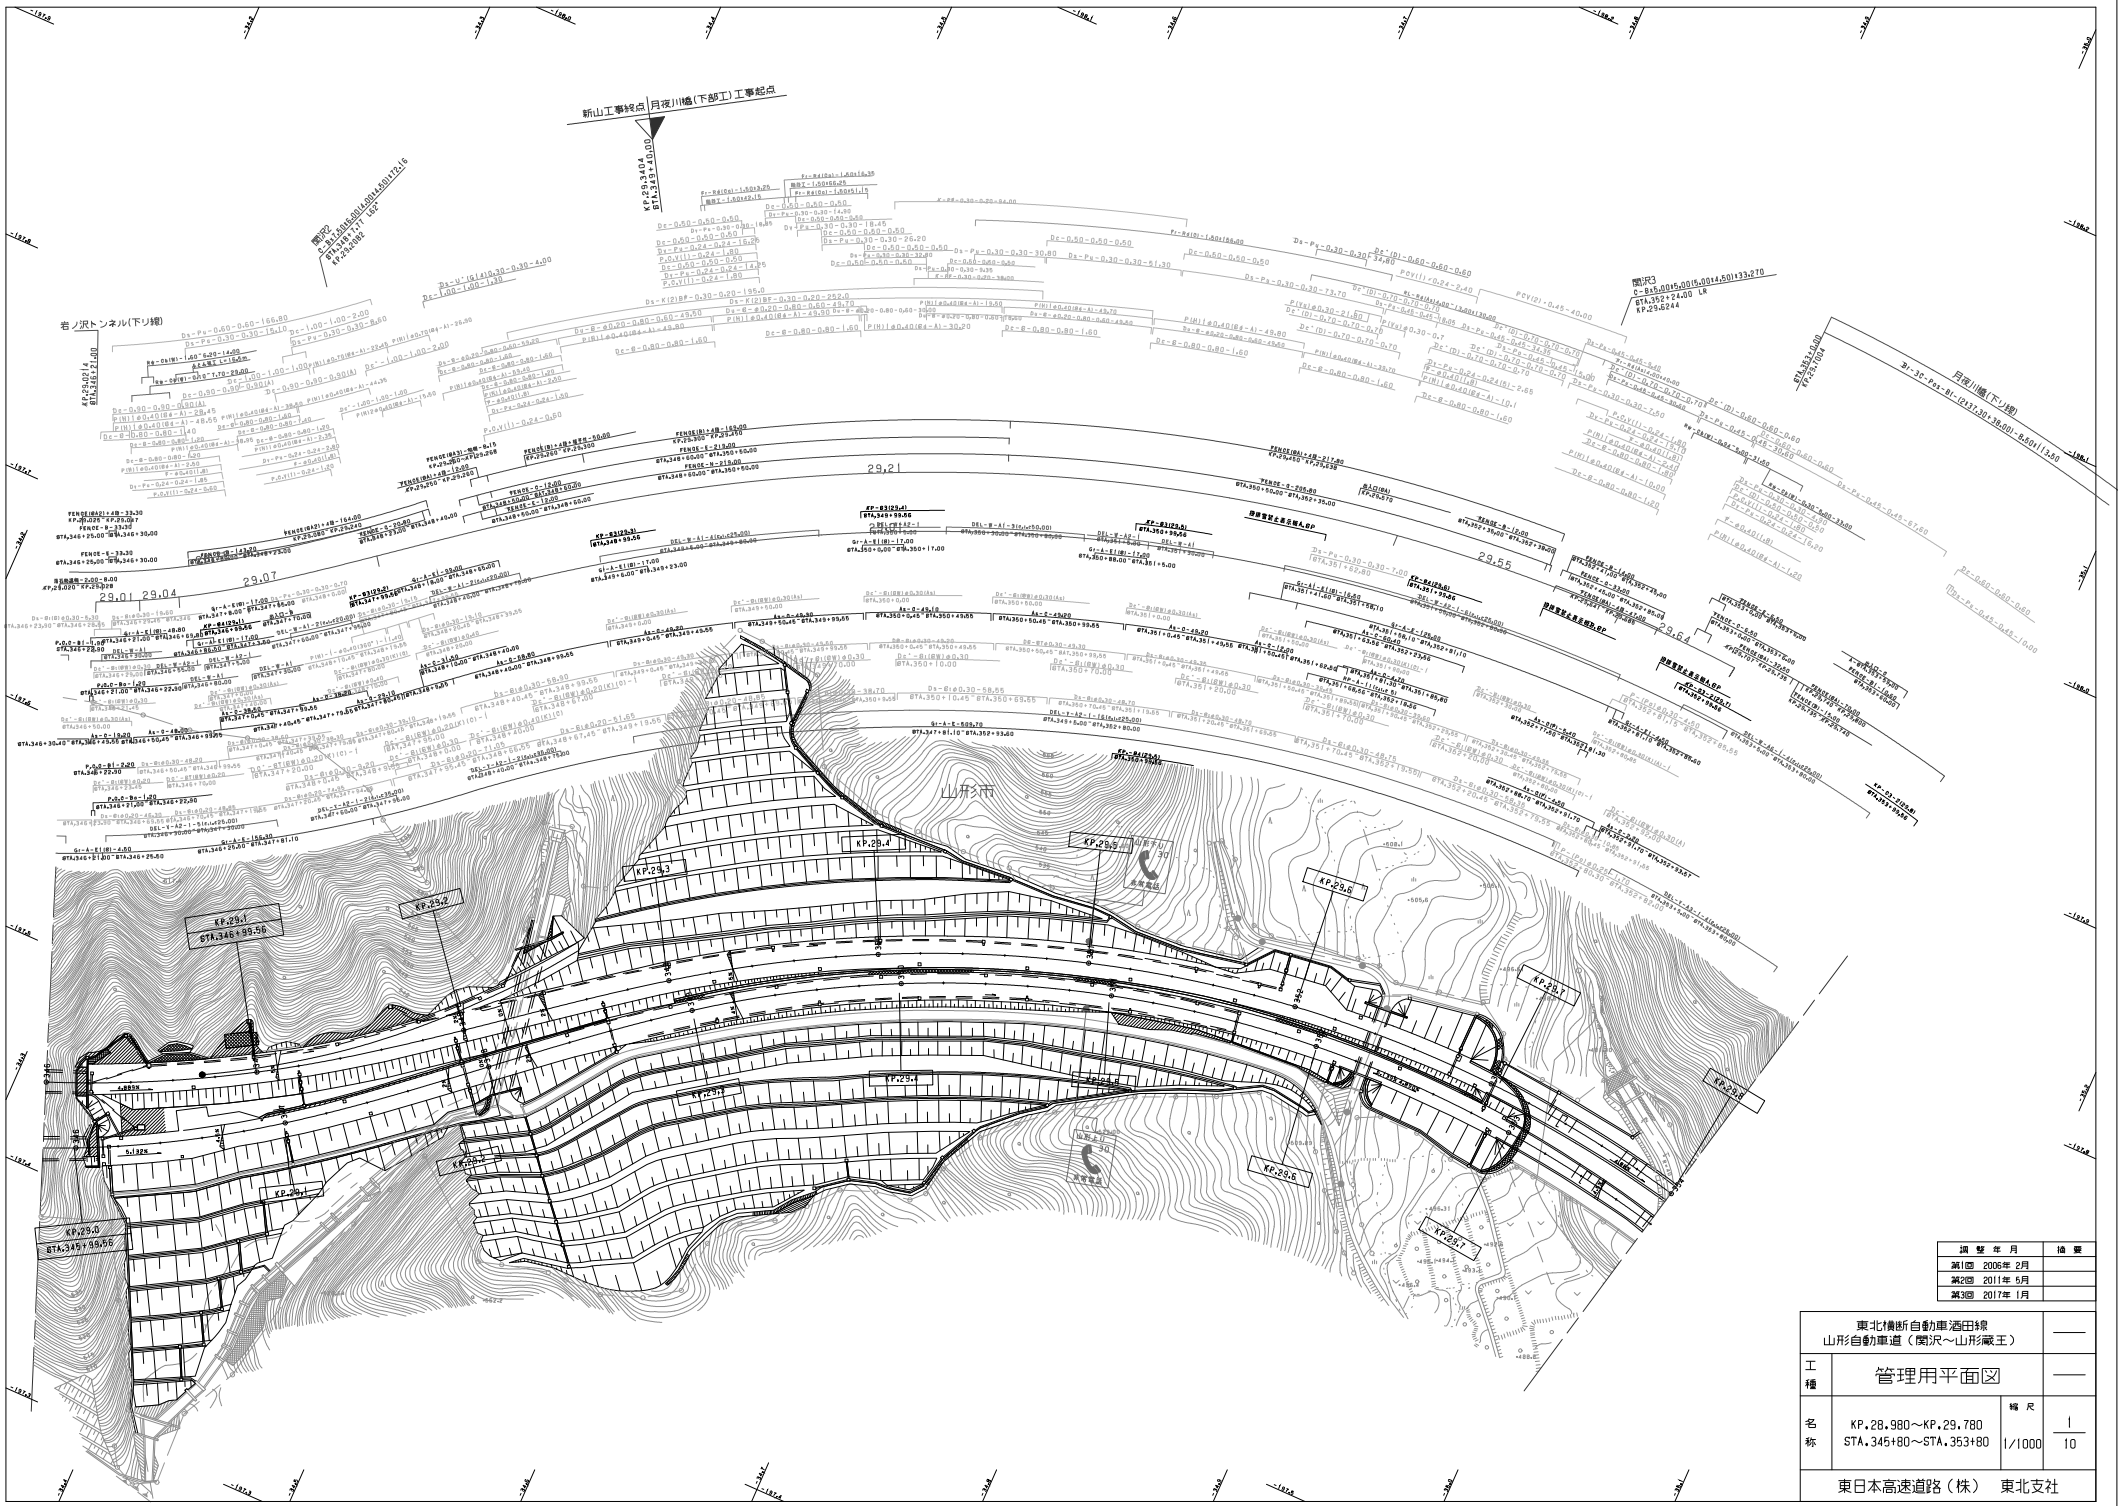
新山工事終点
月夜川橋(下部工) 工事起点
KP.29.3404
STA.349+40.00
岩ノ沢トンネル(下り線)
KP.29.021.4
山形市
KP.29.0
STA.345+99.56
KP.29.1
STA.346+99.56
KP.29.2
KP.29.3
KP.29.4
KP.29.5
KP.29.6
KP.29.7
KP.29.8
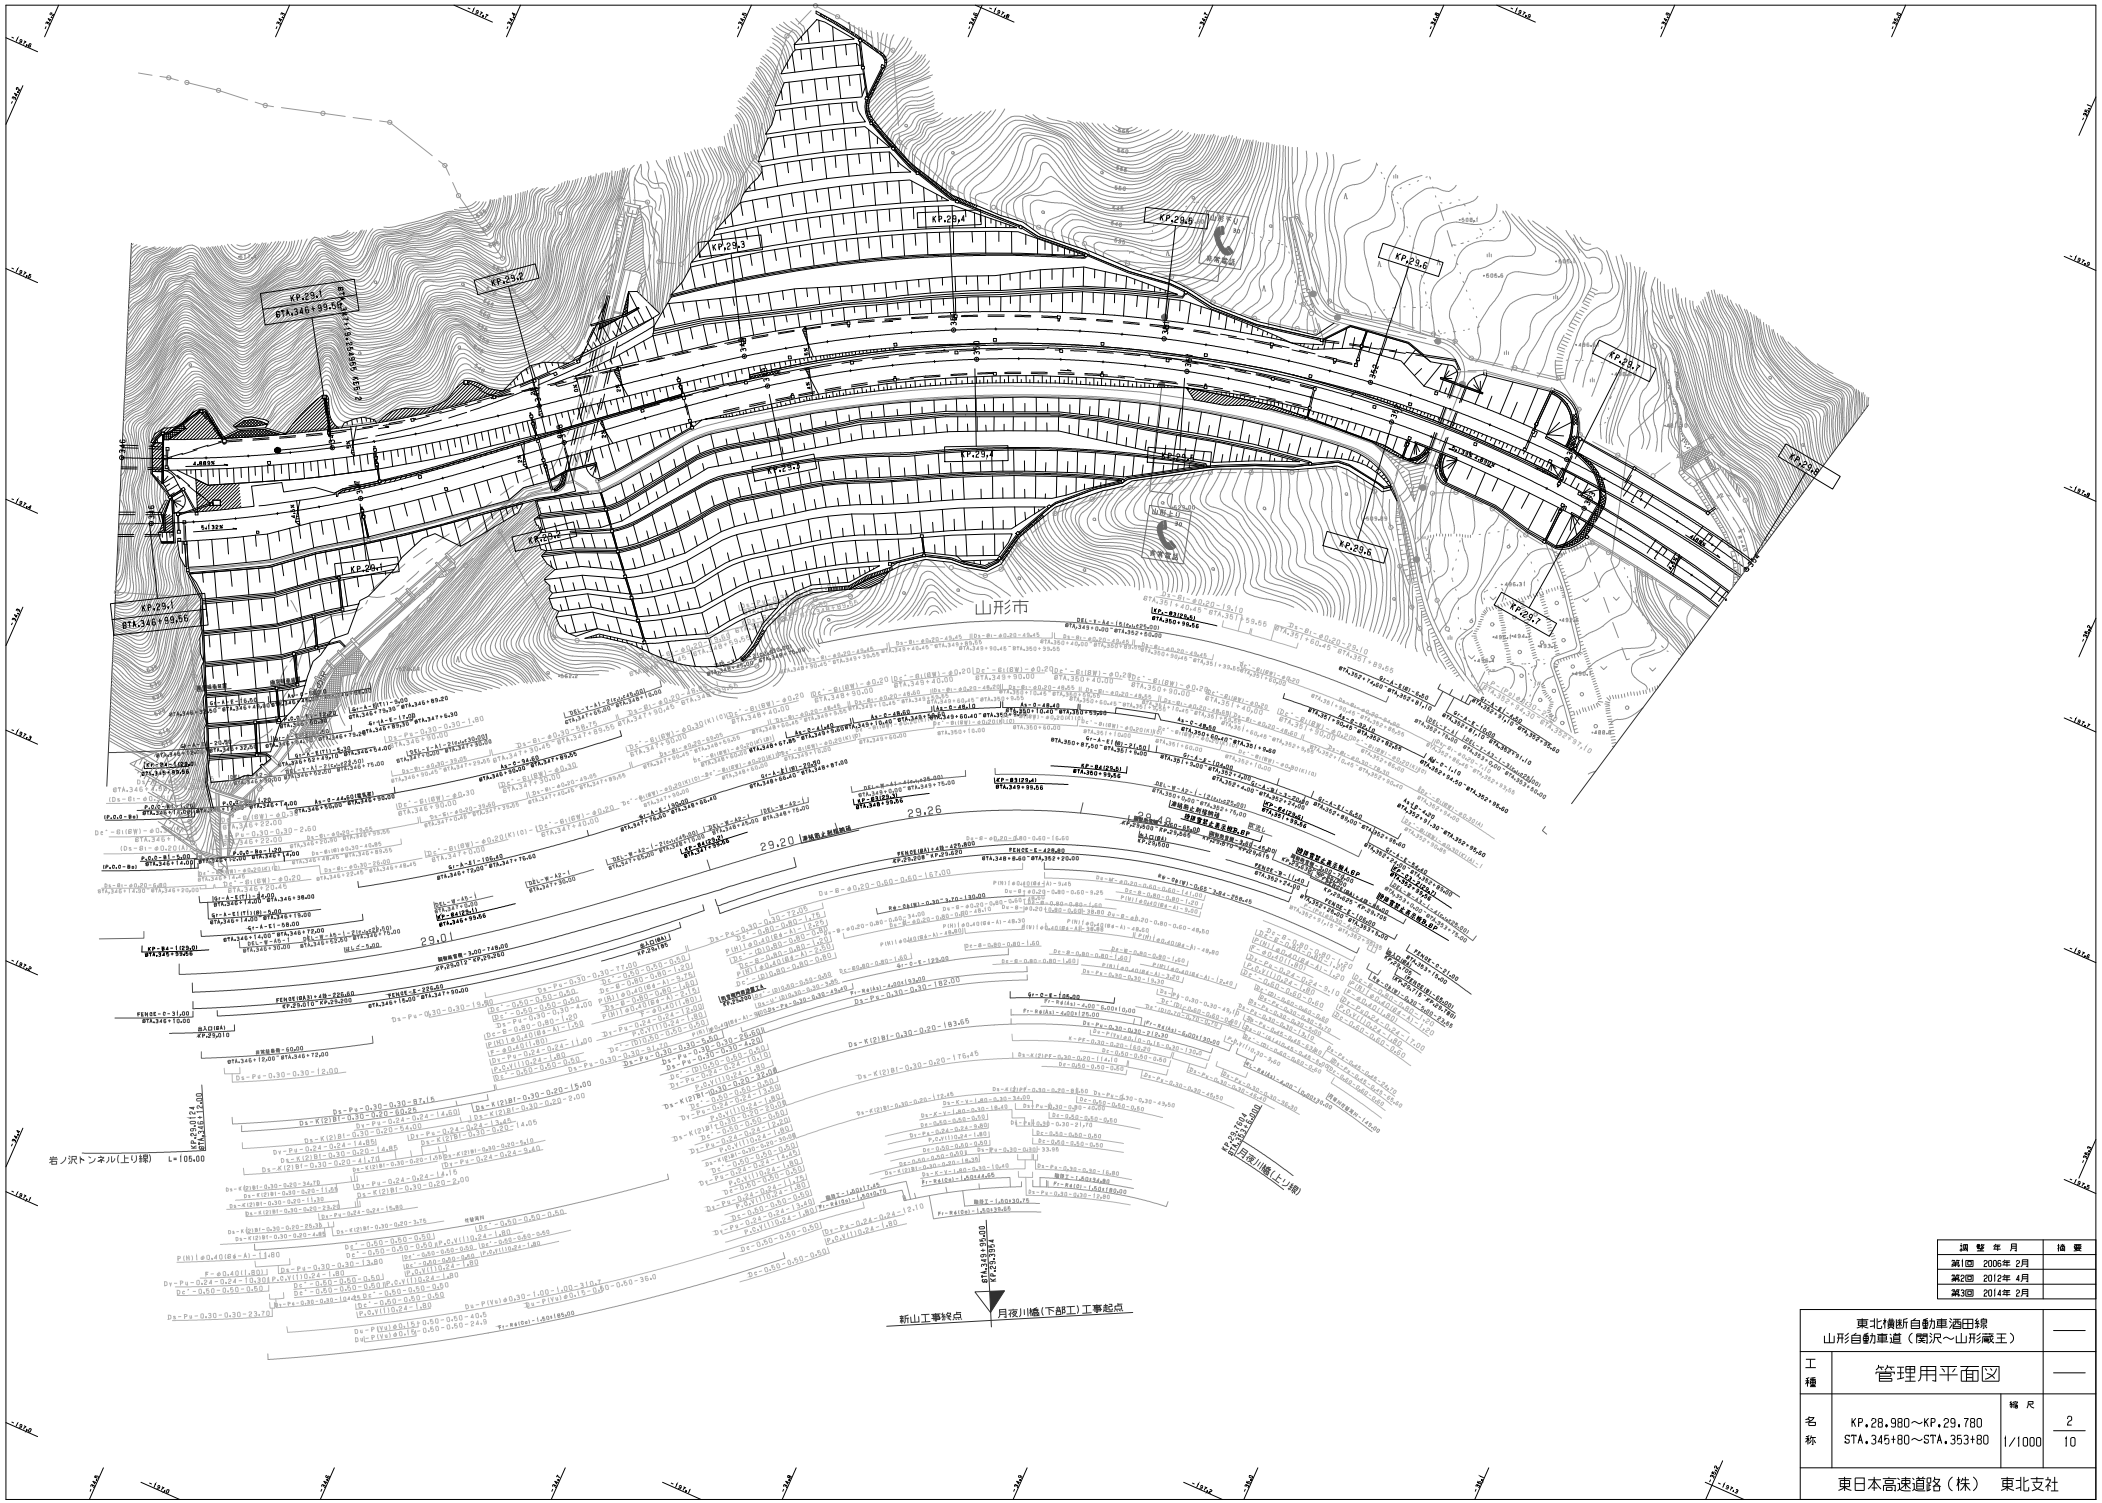

調整年月	摘要
第1回 2006年 2月	
第2回 2012年 4月	
第3回 2014年 2月	

東北横断自動車酒田線 山形自動車道（関沢～山形蔵王）			——
工種	管理用平面図		——
名称	KP.28.980～KP.29.780 STA.345+80～STA.353+80	縮尺 1/1000	2 10
東日本高速道路（株） 東北支社			

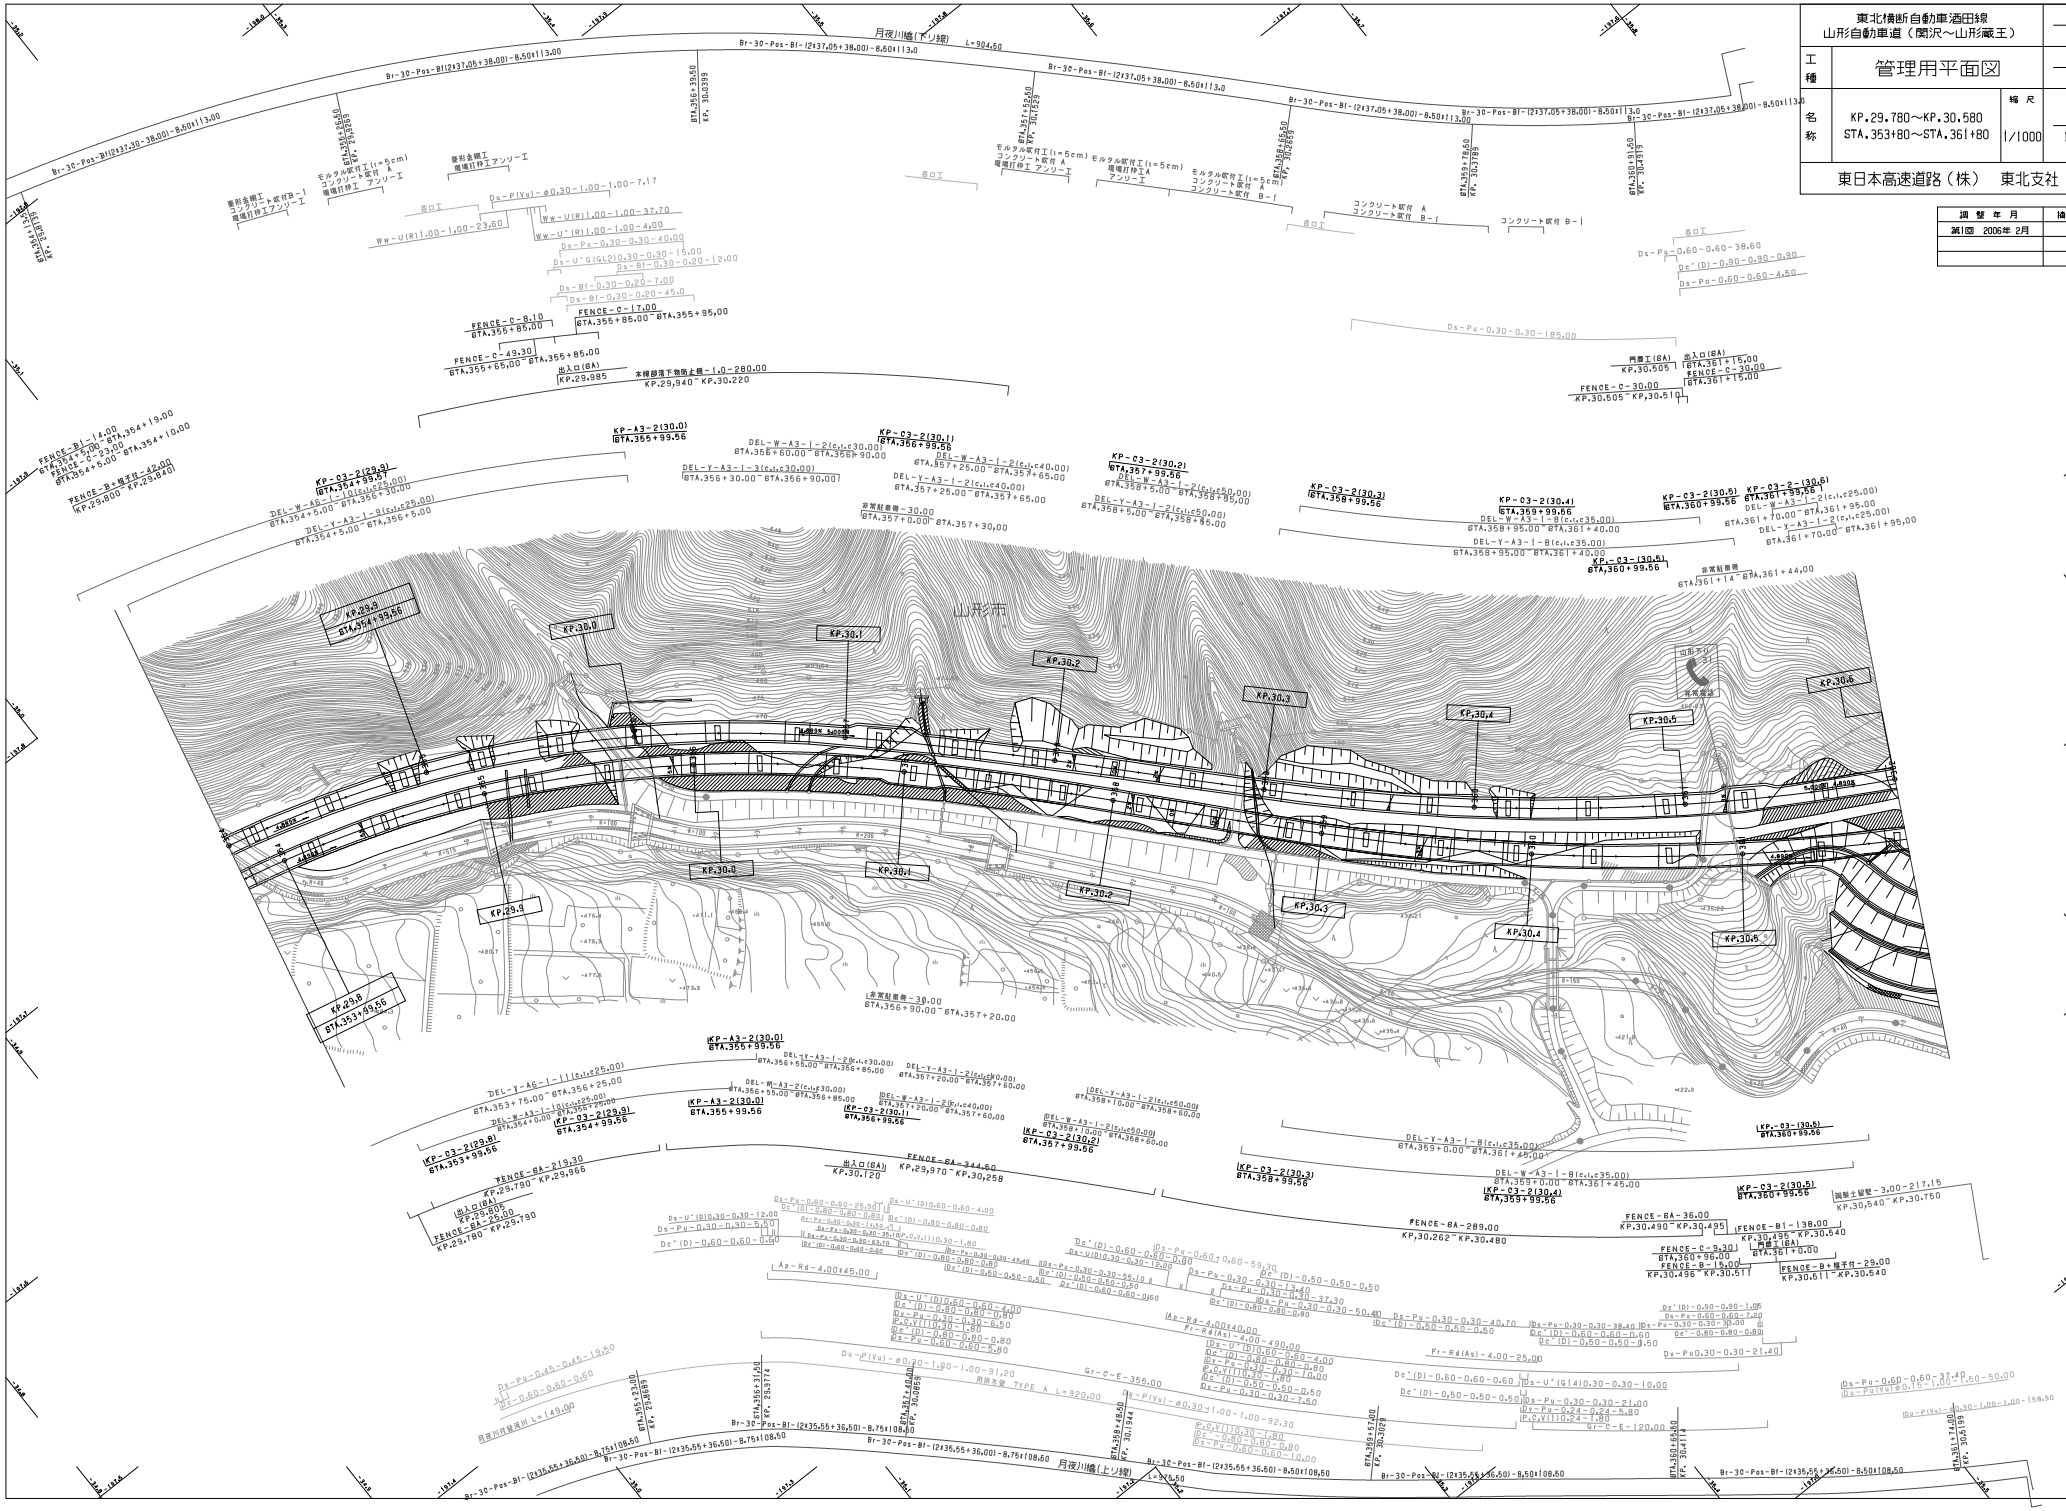
山形市
KP.29.9
KP.30.0
KP.30.1
KP.30.2
KP.30.3
KP.30.4
KP.30.5
KP.30.6
KP.29.8
月夜川橋（下り線）
月夜川橋（上り線）
Br-30-Pos-BI(2*37.05+38.00)-8.50t|13.0
Br-30-Pos-BI-(2*35.55+36.00)-8.75t|08.50
Br-30-Pos-BI-(2*35.55+36.50)-8.50t|08.50
L=904.50
L=924.50
FENCE-BI-14.00
FENCE-BA-213.30
KP.29.780 KP.29.966
FENCE-BA-344.60
KP.29,970 KP.30.258
FENCE-BA-289.00
KP.30.262 KP.30.480
FENCE-BA-36.00
KP.30.490 KP.30.495
FENCE-BI-138.00
KP.30.496 KP.30.540
FENCE-C-9.30
KP.30.501 KP.30.511
FENCE-B-15.00
KP.30.496 KP.30.511
FENCE-B+端子付-29.00
KP.30.511 KP.30.540
出入口(BA)
KP.29.985
出入口(BA)
KP.30.120
出入口(BA)
KP.30.505
出入口(BA)
KP.30.511
本線跨道下物面上積－1.0－280.00
KP.29,940－KP.30.220
FENCE-C-30.00
KP.30.505－KP.30.511
非常駐車帯－30.00
STA.357+0.00 STA.357+30.00
非常駐車帯－30.00
STA.356+90.00－STA.357+20.00
非常駐車帯
STA.361+4－STA.361+44.00
擁壁工留壁－3.00－217.16
KP.30.540－KP.30.750
KP-A3-2(30.0)
STA.355+99.56
KP-C3-2(30.1)
STA.356+99.56
KP-C3-2(30.2)
STA.357+99.56
KP-C3-2(30.3)
STA.358+99.56
KP-C3-2(30.4)
STA.359+99.56
KP-C3-2(30.5)
STA.360+99.56
KP-C3-2(30.6)
STA.361+99.56
KP-C3-2(29.9)
STA.354+99.56
KP-C3-2(29.8)
STA.353+99.56
KP-A3-2(30.0)
STA.355+99.56
KP-C3-2(30.1)
STA.356+99.56
KP-C3-2(30.2)
STA.357+99.56
KP-C3-2(30.3)
STA.358+99.56
KP-C3-2(30.4)
STA.359+99.56
KP-C3-2(30.5)
STA.360+99.56
KP-C3-2(30.6)
STA.361+99.56
DEL-Y-A6-|-11(c,L=25.00)
STA.353+75.00－STA.355+25.00
DEL-W-A3-|-2(c,L=30.00)
STA.355+55.00－STA.355+85.00
DEL-Y-A3-|-2(c,L=30.00)
STA.355+65.00－STA.356+85.00
DEL-W-A3-|-2(c,L=40.00)
STA.356+85.00－STA.357+65.00
DEL-Y-A3-|-2(c,L=40.00)
STA.357+25.00－STA.357+65.00
DEL-W-A3-|-2(c,L=50.00)
STA.357+85.00－STA.358+95.00
DEL-Y-A3-|-2(c,L=50.00)
STA.358+5.00－STA.358+65.00
DEL-W-A3-|-8(c,L=35.00)
STA.358+95.00－STA.361+40.00
DEL-Y-A3-|-8(c,L=35.00)
STA.358+95.00－STA.361+40.00
DEL-W-A3-|-2(c,L=25.00)
STA.361+70.00－STA.361+95.00
DEL-Y-A3-|-2(c,L=25.00)
STA.361+70.00－STA.361+95.00
DEL-Y-A6-|-9(c,L=25.00)
STA.354+0.00－STA.354+25.00
DEL-W-A6-|-10(c,L=30.00)
STA.354+0.00－STA.354+30.00
DEL-W-A6-|-10(c,L=25.00)
STA.354+6.00－STA.354+31.00
DEL-Y-A3-|-9(c,L=25.00)
STA.354+5.00－STA.356+5.00
Ds-P(Vu)-ø0.30-1.00-1.00-7.17
Ww-U(R)1.00-1.00-23.60
Ww-U(R)1.00-1.00-37.70
Ww-U*(R)1.00-1.00-4.00
Ds-Pa-0.30-0.30-40.00
Ds-U*G(GL2)0.30-0.30-15.00
Ds-Bi-0.30-0.20-12.00
Ds-Bi-0.30-0.20-7.00
Ds-Bi-0.30-0.20-45.0
Ds-Pu-0.30-0.30-185.00
Ds-Pu-0.60-0.60-38.60
Ds*(D)-0.90-0.90-0.90
Ds-Po-0.60-0.60-4.50
Ds-Pa-0.45-0.45-19.50
Ds-Pa-0.60-0.60-0.60
Ds-Pa-0.60-0.60-25.30
Ds-U*(D)0.30-0.30-12.00
Ds-Pa-0.30-0.30-5.50
Ds-Pa-0.30-0.30-13.40
Ds-Pa-0.30-0.30-37.30
Ds-Pa-0.30-0.30-50.40
Ds-Pa-0.30-0.30-40.70
Ds-Pa-0.30-0.30-38.40
Ds-Pa-0.30-0.30-30.00
Ds-Pa-0.30-0.30-21.40
Ds-Pa-0.60-0.60-7.20
Ds-Pu-0.30-0.30-21.00
Ds-Pu-0.54-0.24-5.80
Ds-Pu-0.60-0.60-37.40
Ds-Pu(Vu)0.15-1.00-50.00
Ds-Pu-0.60-0.60-50.00
Ds-Pu-0.60-0.60-6.50
Ds-Pu-0.60-0.60-0.80
Ds-Pu-0.60-0.60-10.00
Ds-Pu-0.60-0.60-7.50
Ds-Pu-0.60-0.60-5.80
Ds-Pu-0.60-0.60-4.00

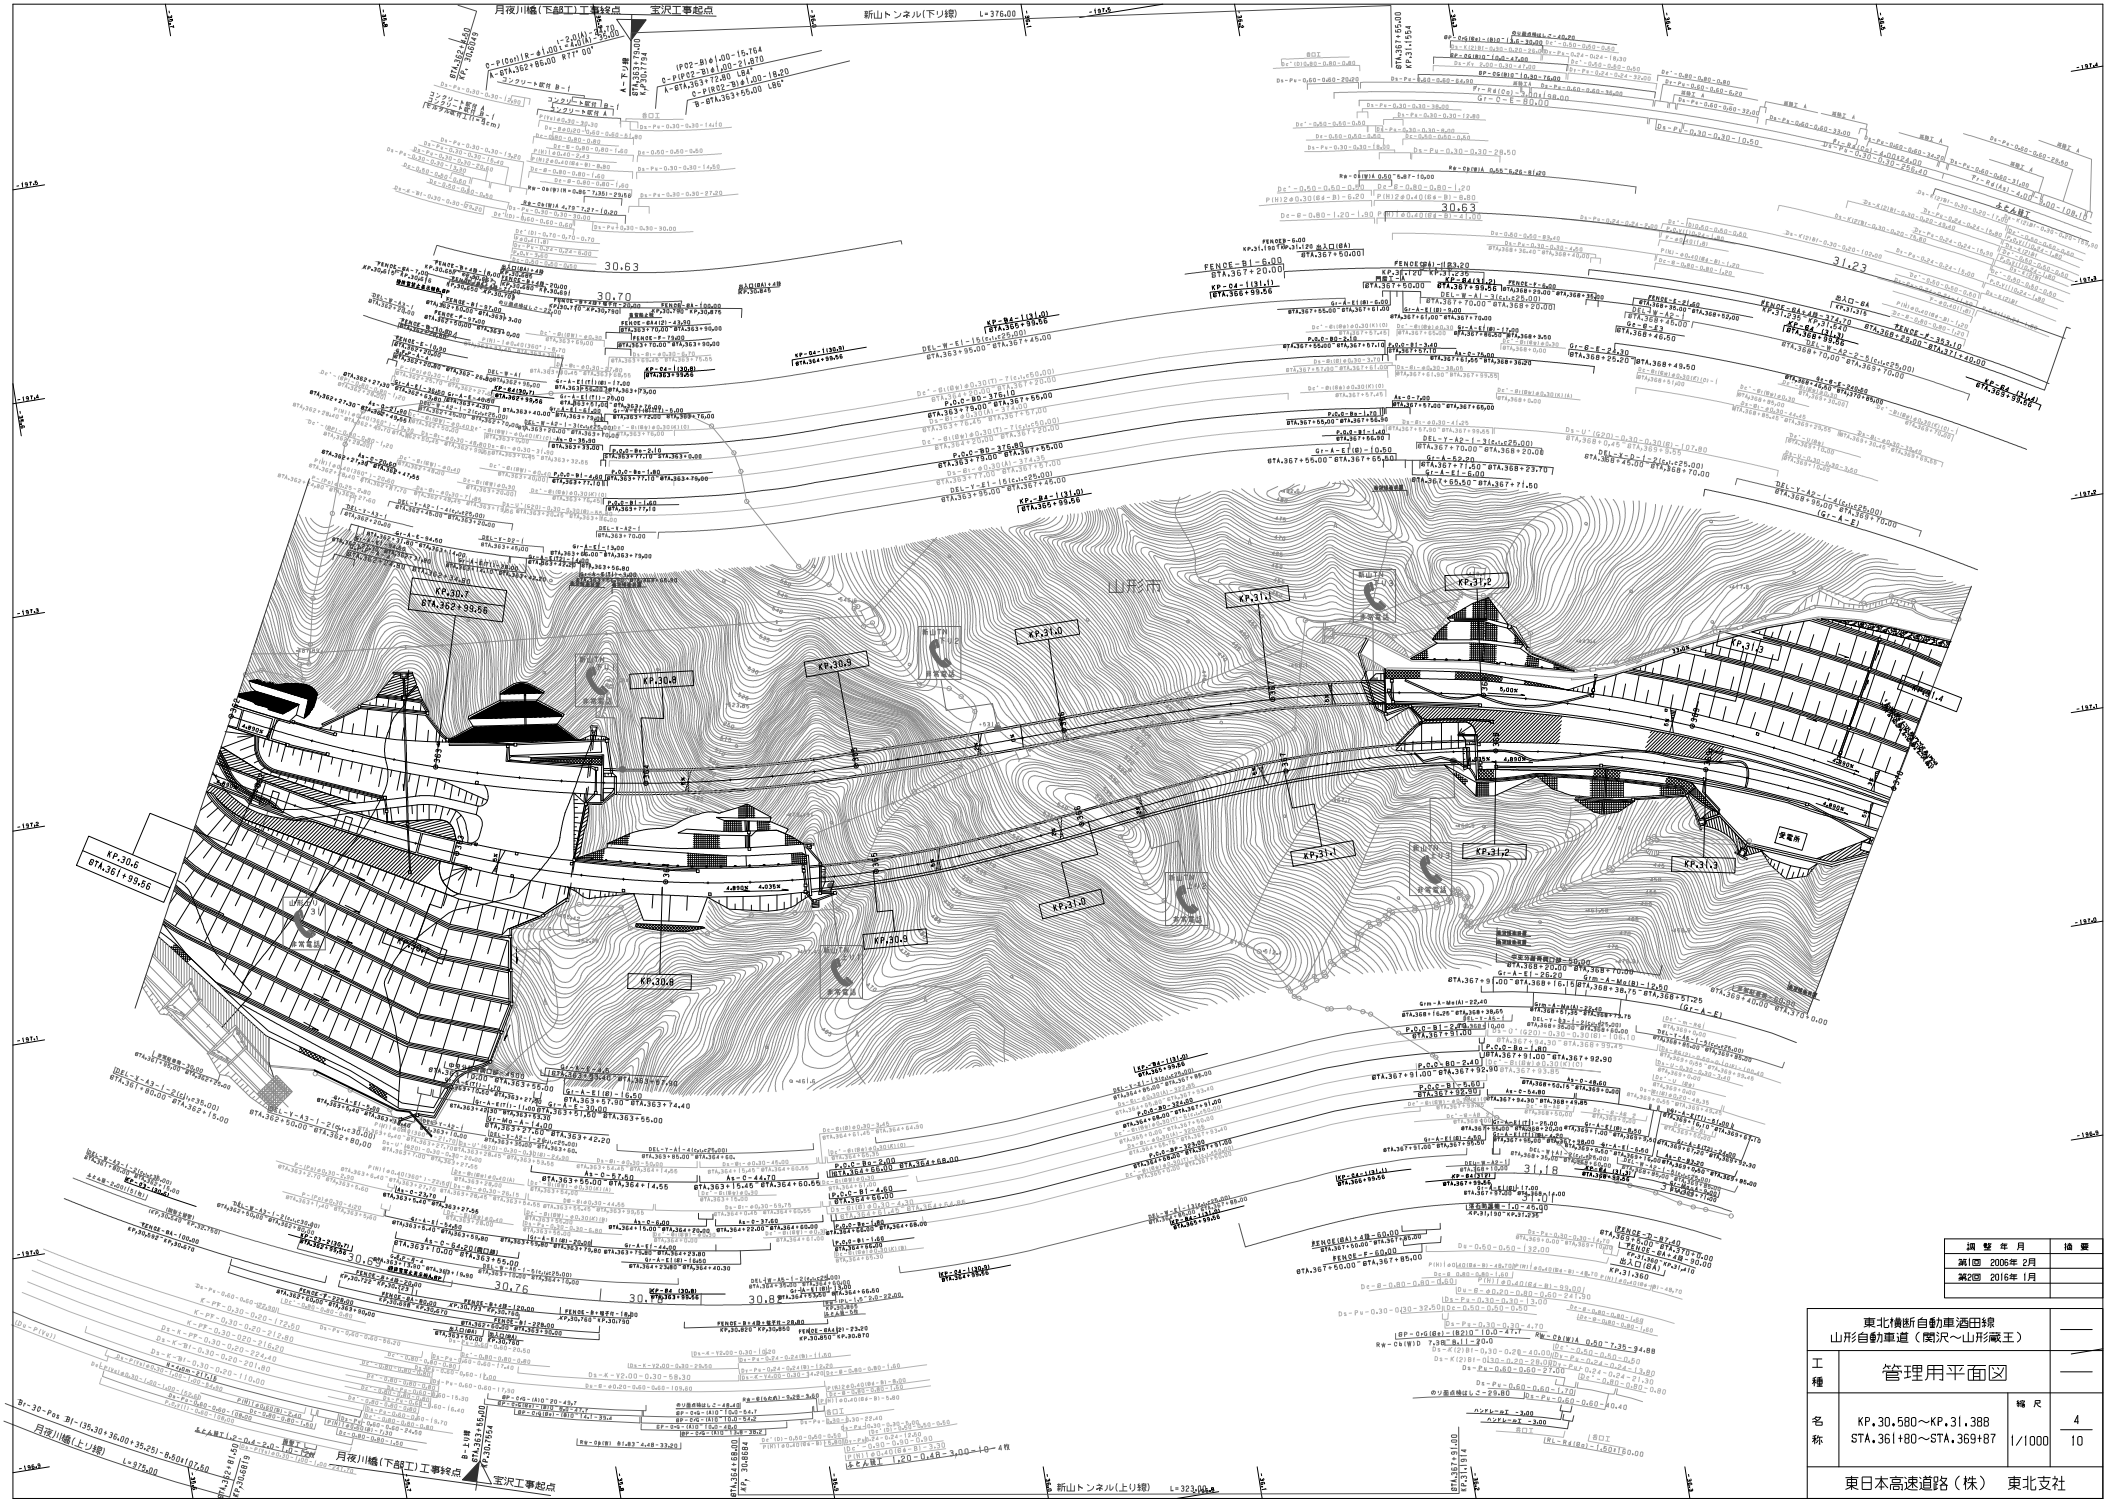

調整年月	摘要
第1回 2005年 2月	
第2回 2016年 1月	

東北横断自動車酒田線 山形自動車道（関沢～山形蔵王）			——
工種	管理用平面図		——
名称	KP.30.580～KP.31.388 STA.361+80～STA.369+87	縮尺 1/1000	4 10

東日本高速道路（株） 東北支社

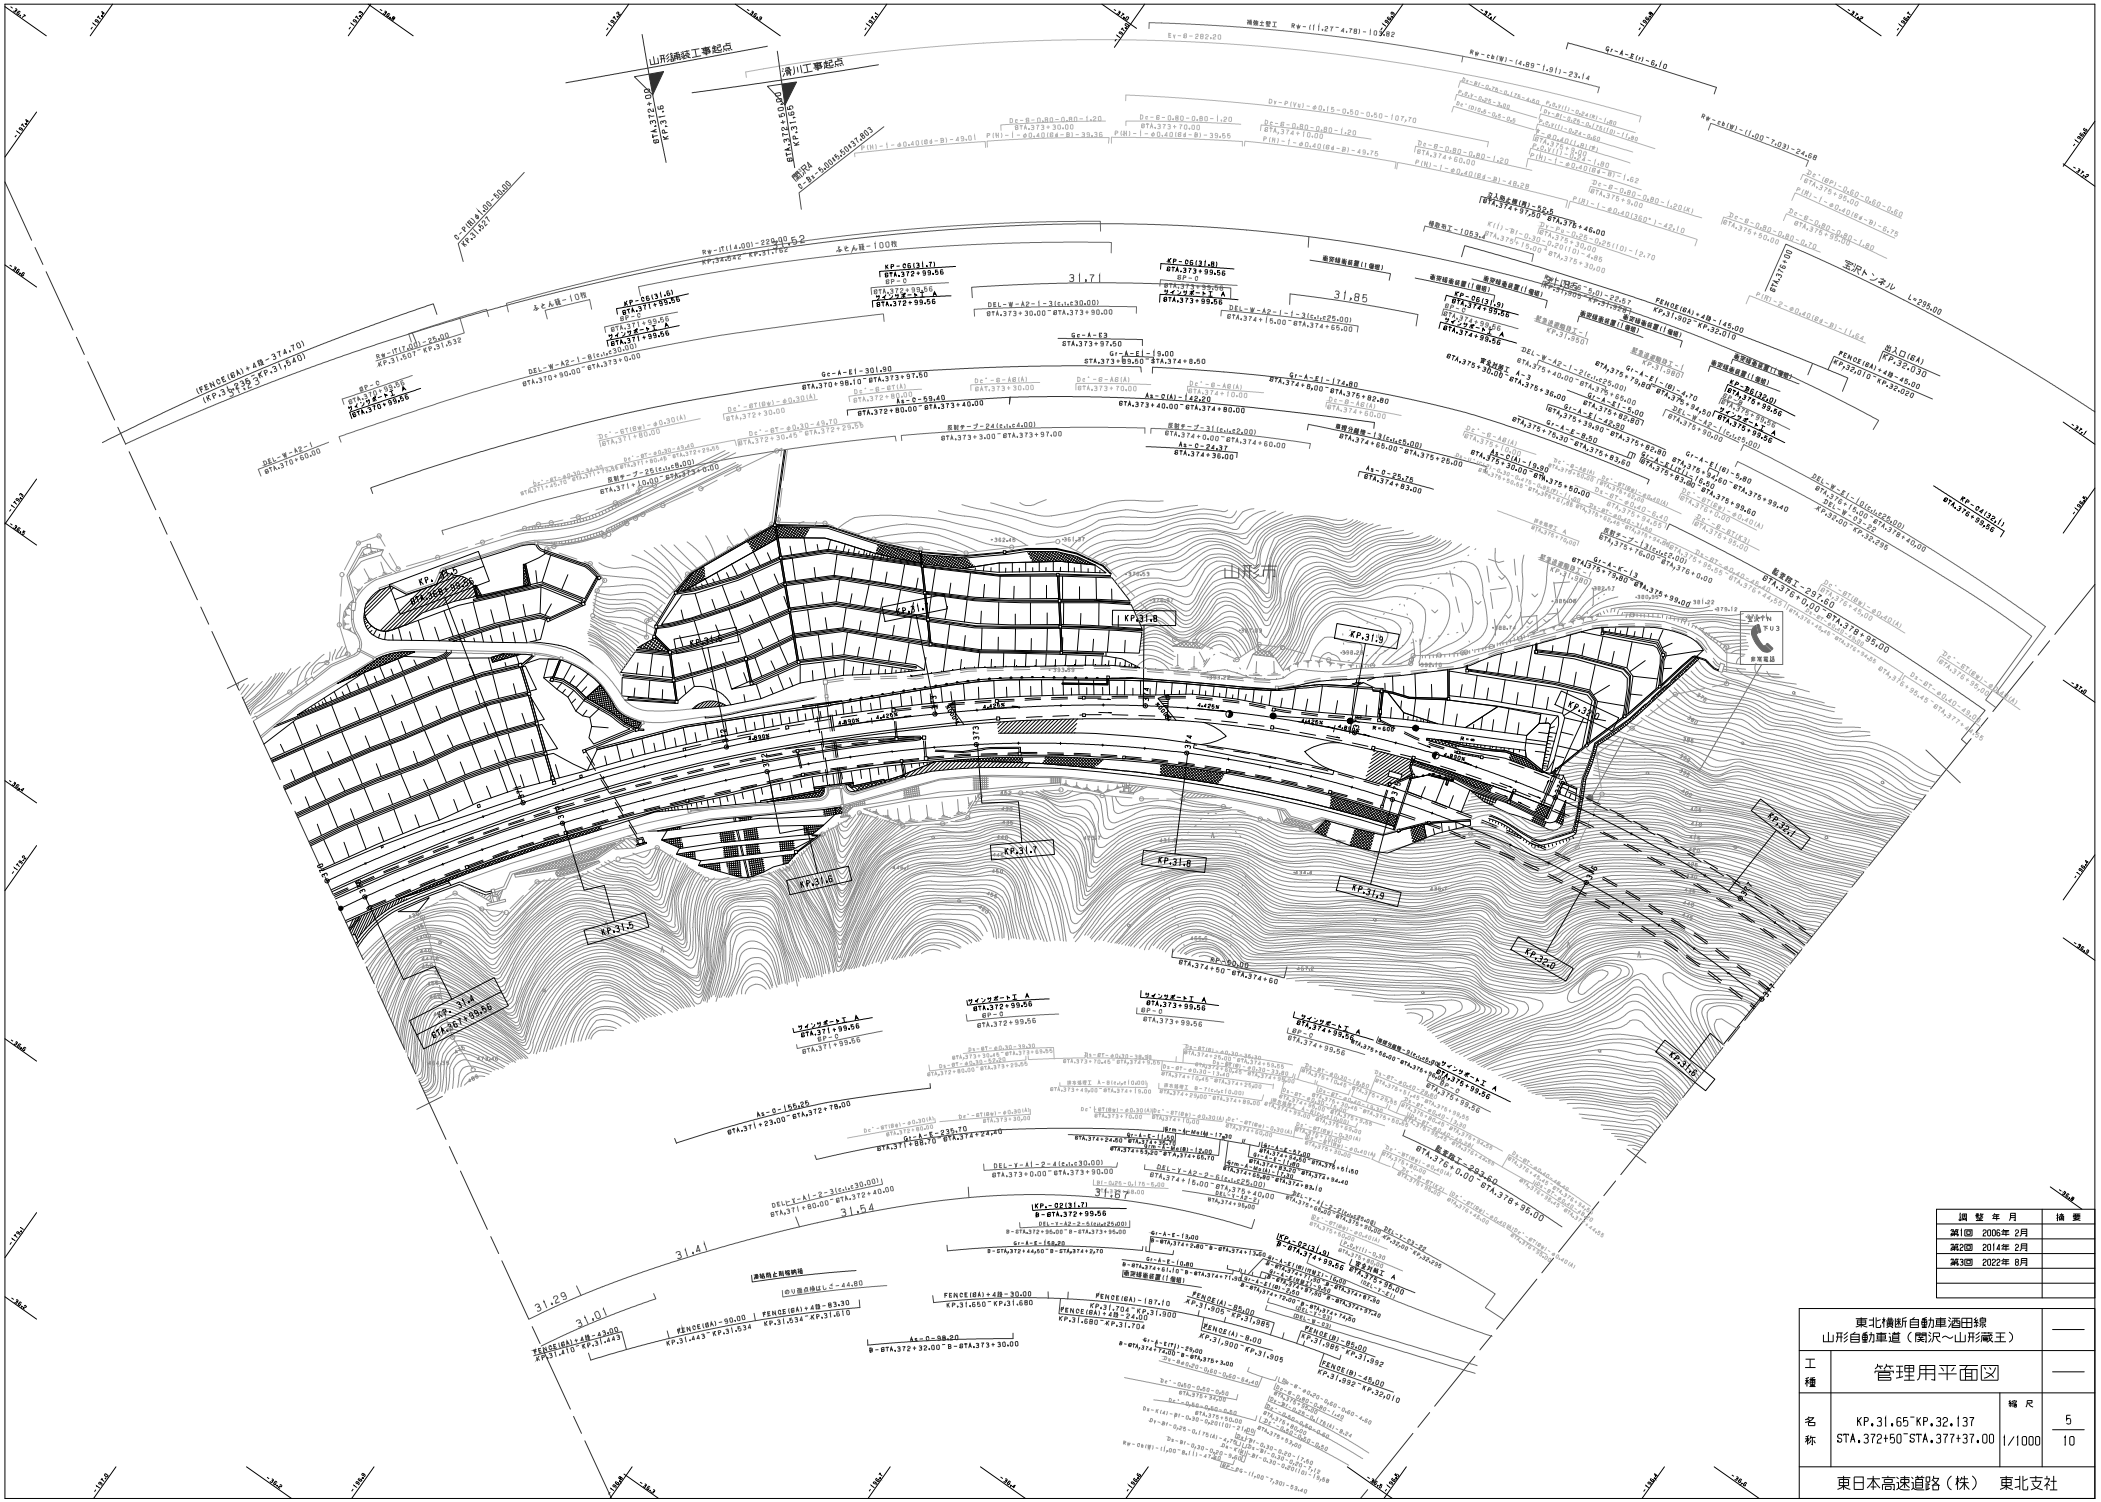

調整年月	摘要
第1回 2006年 2月	
第2回 2014年 2月	
第3回 2022年 8月	

東北横断自動車酒田線 山形自動車道（関沢～山形蔵王）			——
工種	管理用平面図		——
名称	KP.31.65~KP.32.137 STA.372+50~STA.377+37.00	縮尺 1/1000	5 10
東日本高速道路（株） 東北支社			

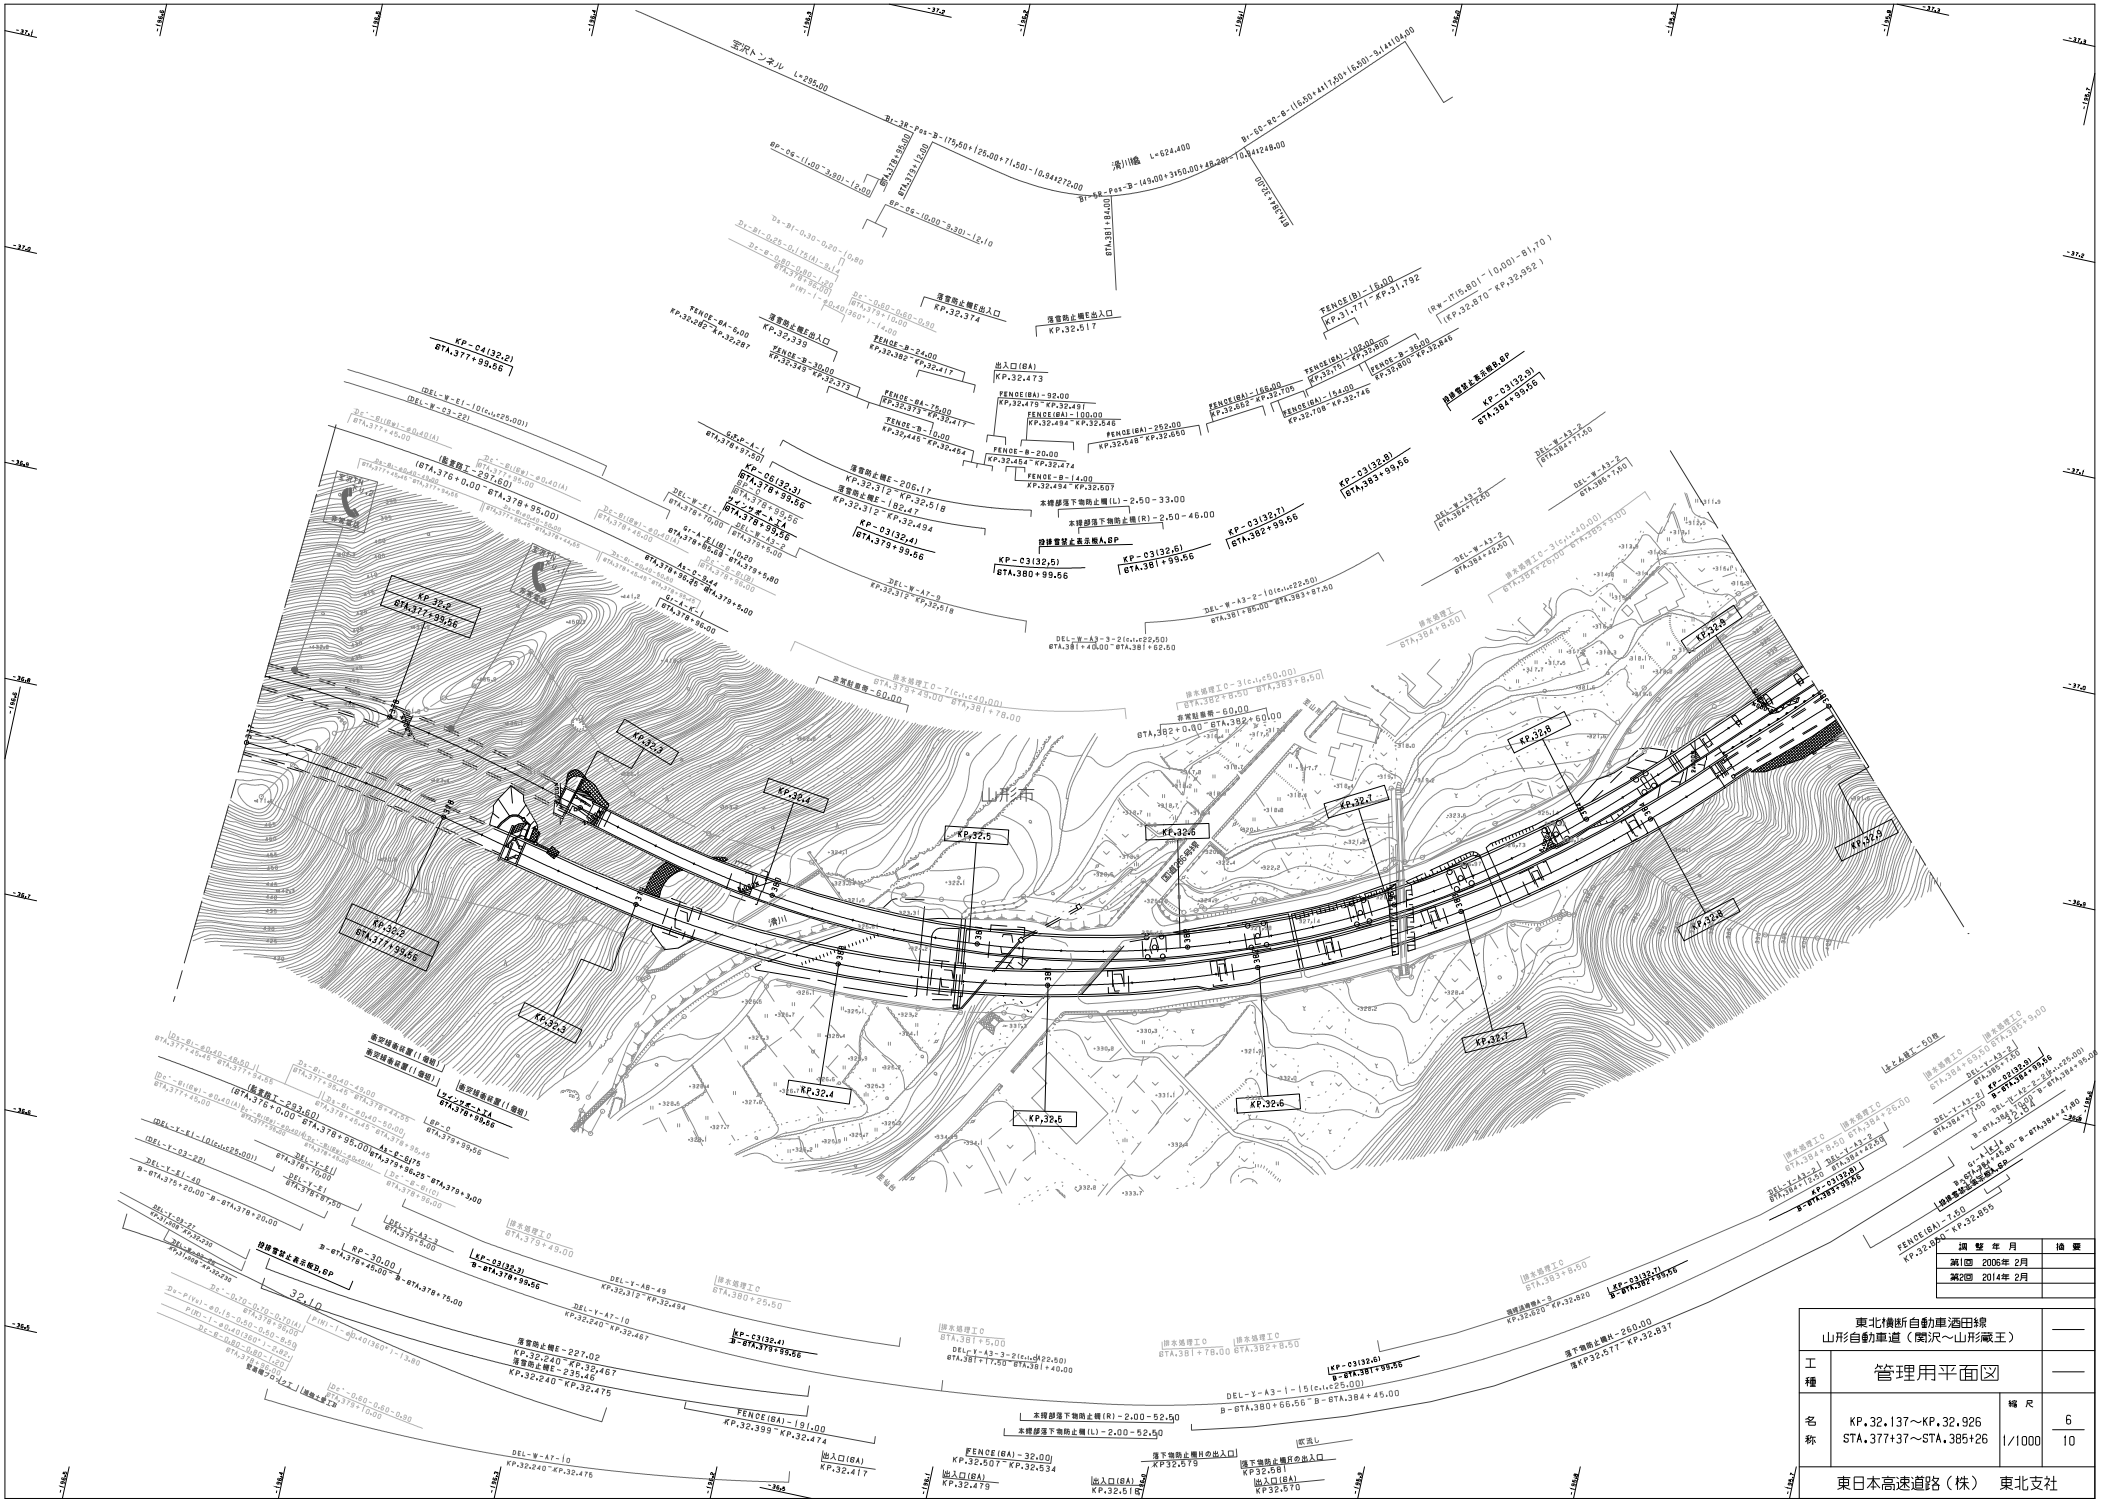

調整年月	摘要
第1回 2006年 2月	
第2回 2014年 2月	

東北横断自動車酒田線 山形自動車道（関沢～山形蔵王）			——
工種	管理用平面図		——
名称	KP.32.137～KP.32.926 STA.377+37～STA.385+26	縮尺 1/1000	6 10
東日本高速道路（株） 東北支社			

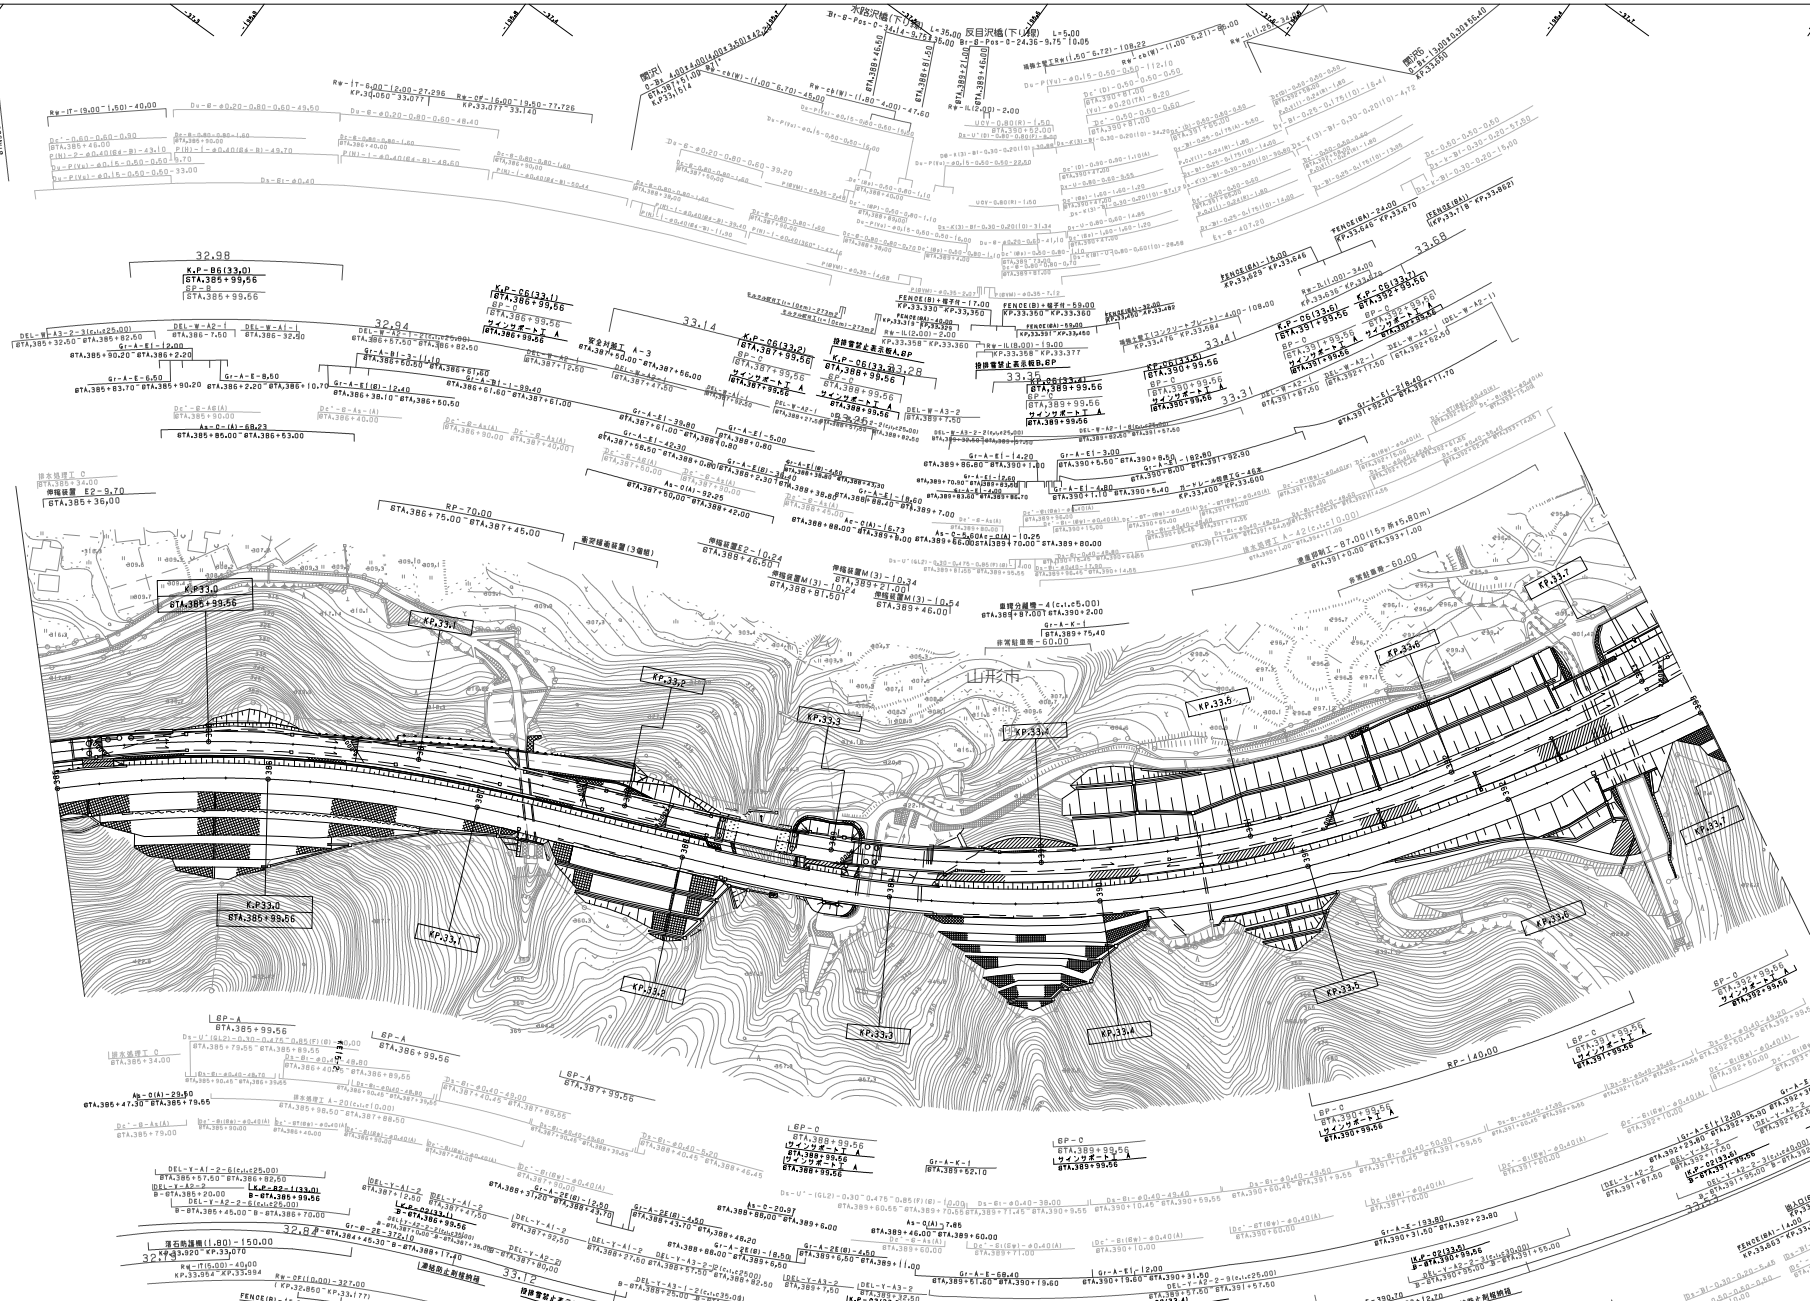

調整年月	摘要
第1回 2005年 2月	
第2回 2012年 4月	
第3回 2017年 1月	

東北横断自動車道酒田線 山形自動車道（関沢～山形蔵王）			——
工種	管理用平面図		——
名称	KP.32.926～KP.33.718 STA.385+26～STA.393+18	縮尺 1/1000	7 10

東日本高速道路（株）　東北支社

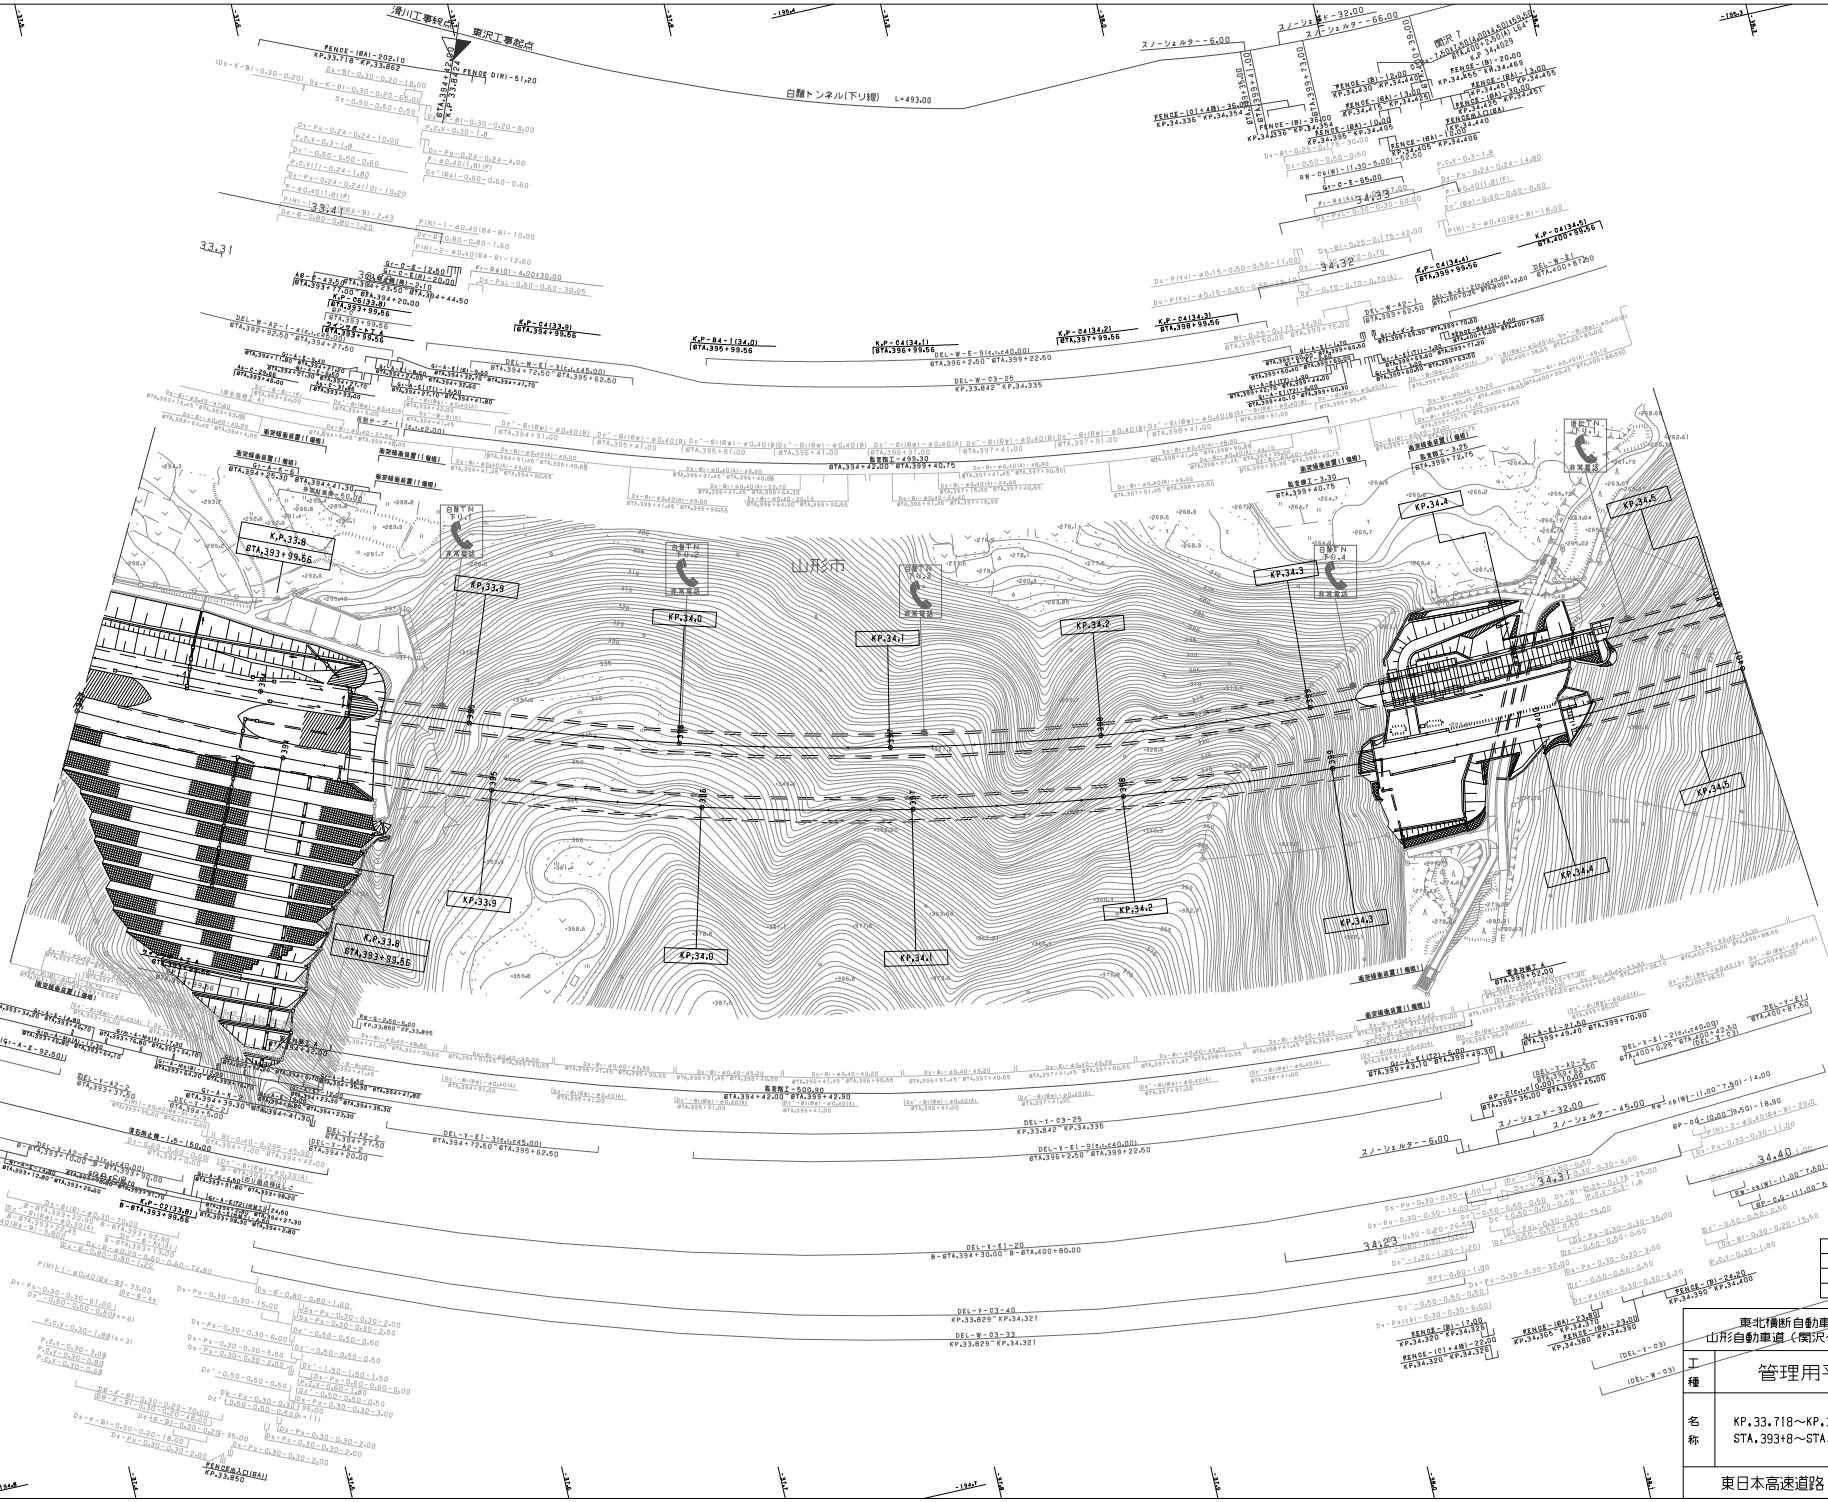

調整年月	摘要
第1回 2006年 2月	
第2回 2014年 2月	
第3回 2021年 7月	

東北横断自動車道酒田線
山形自動車道（関沢～山形蔵王）

工種：管理用平面図

名称：KP.33.718～KP.34.501
STA.393+8～STA.401+1

縮尺：1/1000

8/10

東日本高速道路（株） 東北支社

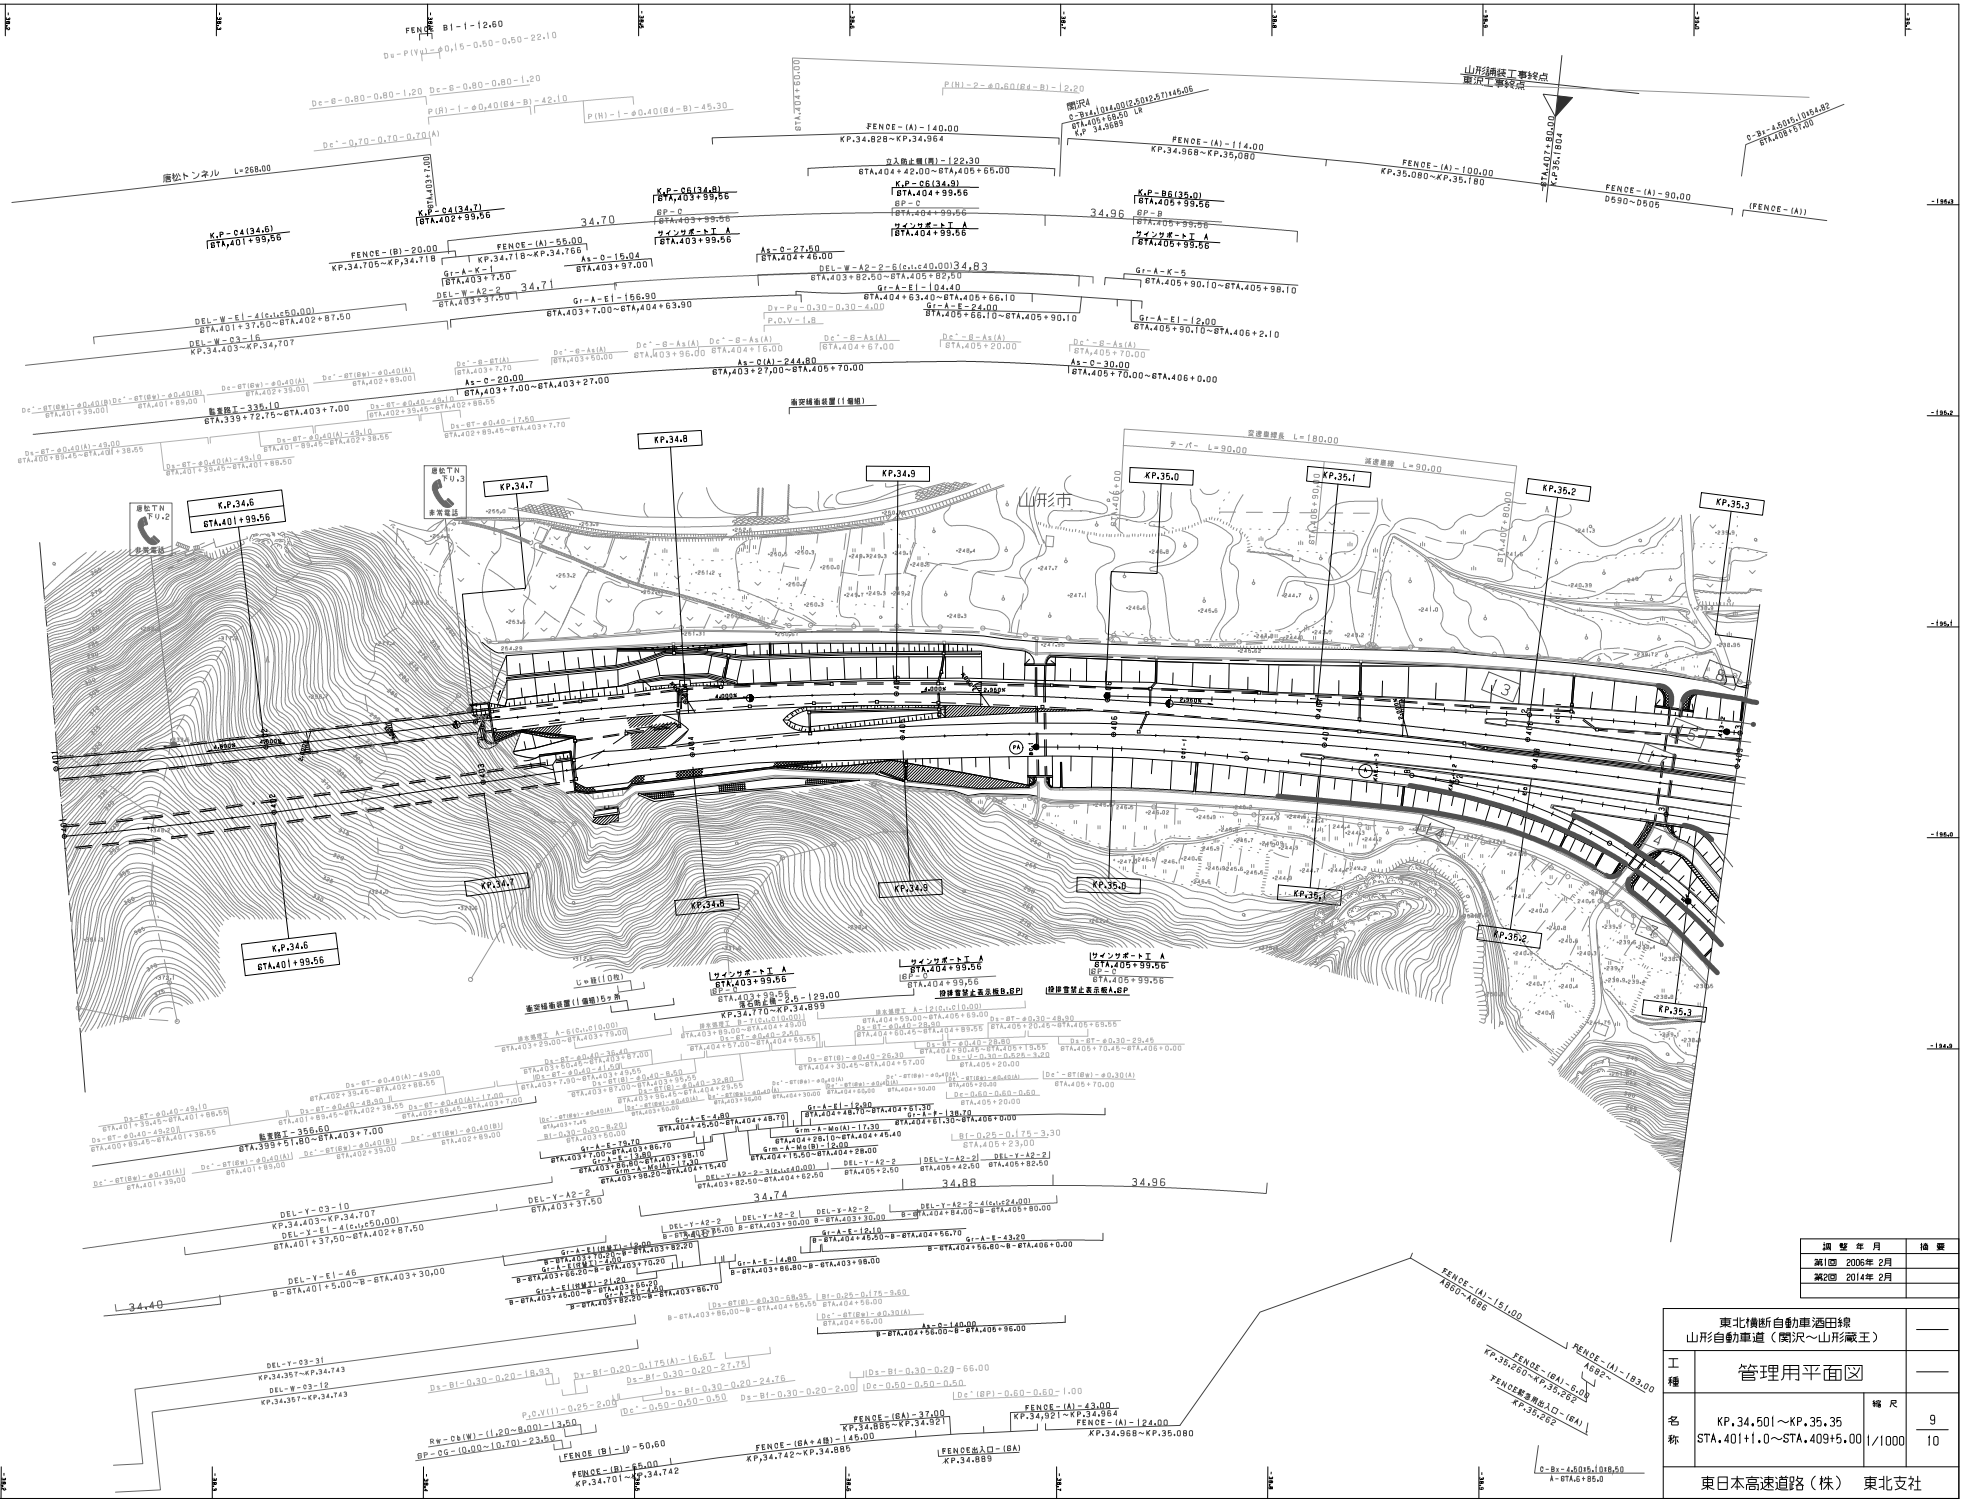
山形市
KP.34.6
KP.34.7
KP.34.8
KP.34.9
KP.35.0
KP.35.1
KP.35.2
KP.35.3
FENCE-(A)-140.00
KP.34.828~KP.34.964
FENCE-(A)-114.00
KP.34.968~KP.35.080
FENCE-(A)-100.00
KP.35.080~KP.35.180
FENCE-(A)-90.00
D590~D505
FENCE-(B)-20.00
KP.34.705~KP.34.718
FENCE-(A)-55.00
KP.34.718~KP.34.766
FENCE-(B)-65.00
KP.34.701~KP.34.742
FENCE-(BA+4箇)-145.00
KP.34.742~KP.34.886
FENCE-(BA)-37.00
KP.34.885~KP.34.921
FENCE-(A)-43.00
KP.34.921~KP.34.964
FENCE-(A)-124.00
KP.34.968~KP.35.080
FENCE-(A)-193.00
A592~
FENCE-(BA)-6.00
KP.35.260~KP.35.282
FENCE-(A)-151.00
A560~A686
FENCE-(B)-19-50.60
FENCE歩道用出入口-(BA)
KP.34.889
FENCE歩道用出入口-(BA)
KP.35.282
DEL-W-A2-2-6(c1,c40.00)
DEL-W-E1-4(c1,c50.00)
DEL-W-03-16
DEL-W-A2-2
DEL-W-03-12
DEL-Y-03-10
DEL-Y-E1-4(c1,c50.00)
DEL-Y-E1-46
DEL-Y-03-31
DEL-Y-A2-2-3(c1,c40.00)
DEL-Y-A2-2-4(c1,c24.00)
DEL-Y-A2-2
DEL-Y-A2-2-1
DEL-Y-A2-2-2
DEL-Y-A2-2-J
DEL-Y-A2-2-J
Gr-A-K-1
Gr-A-K-5
Gr-A-E1-166.90
Gr-A-E1-104.40
Gr-A-E-24.00
Gr-A-E1-12.00
Gr-A-E-43.20
Gr-A-E-4.80
Gr-A-E-7.20

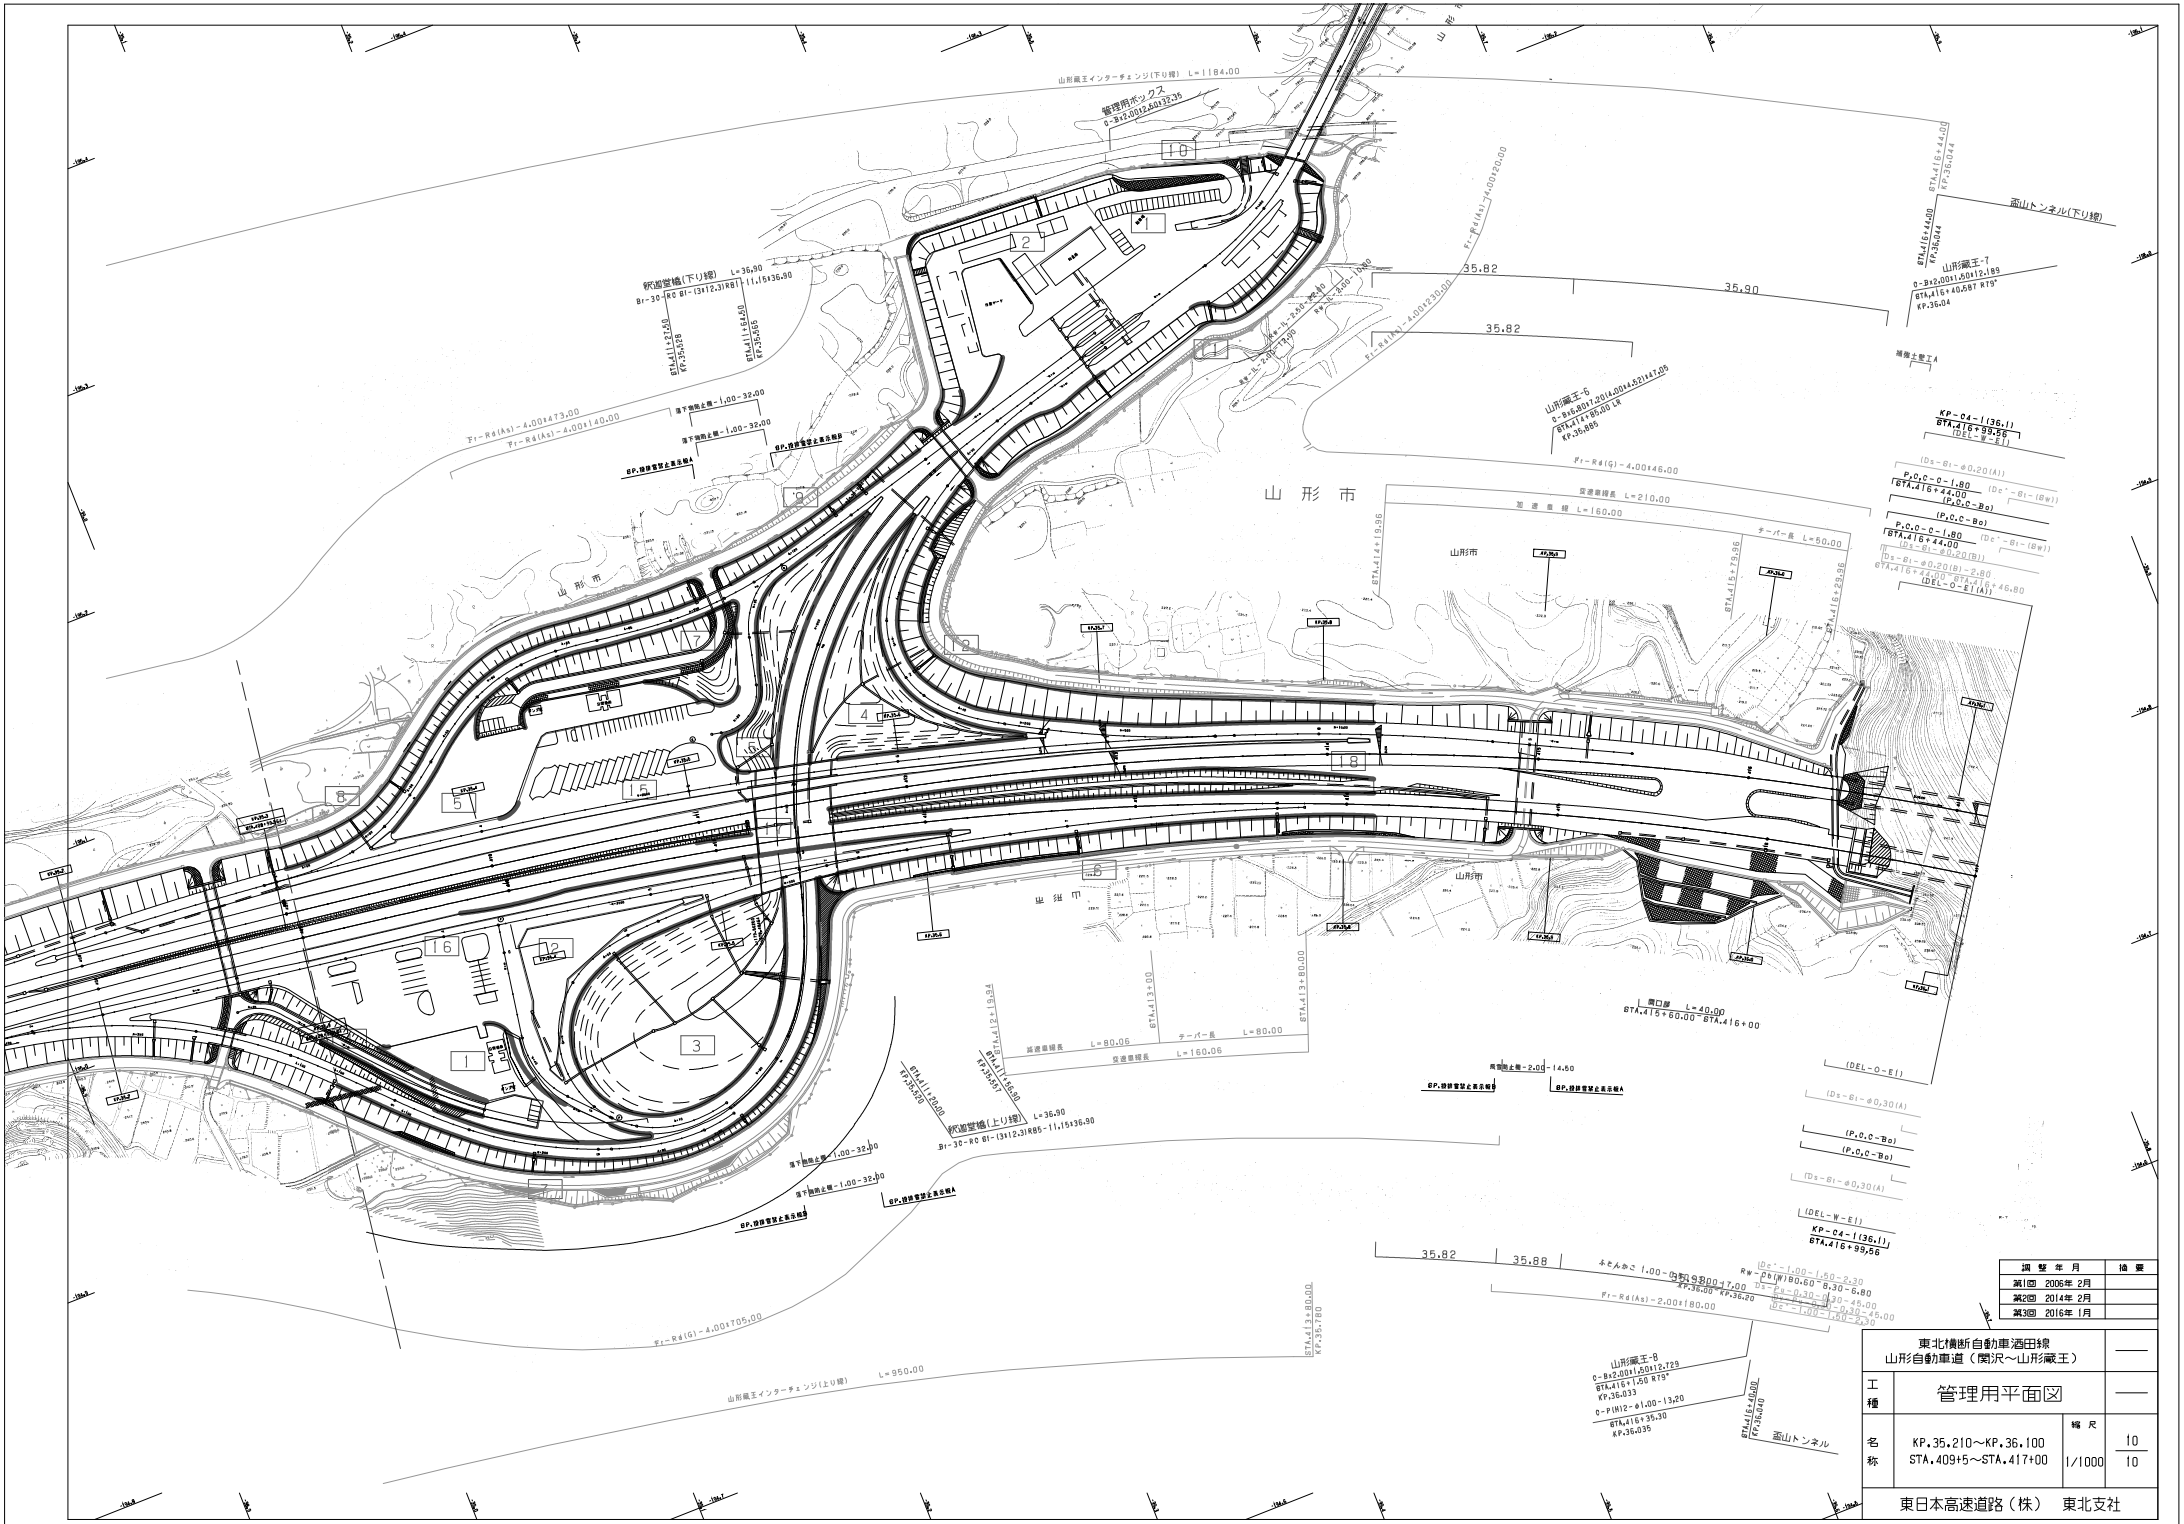

調整年月	摘要
第1回 2005年 2月	
第2回 2014年 2月	
第3回 2016年 1月	

東北横断自動車酒田線
山形自動車道（関沢～山形蔵王）

工種：管理用平面図

名称：KP.35.210～KP.36.100
STA.409+5～STA.417+00

縮尺：1/1000

10/10

東日本高速道路（株） 東北支社

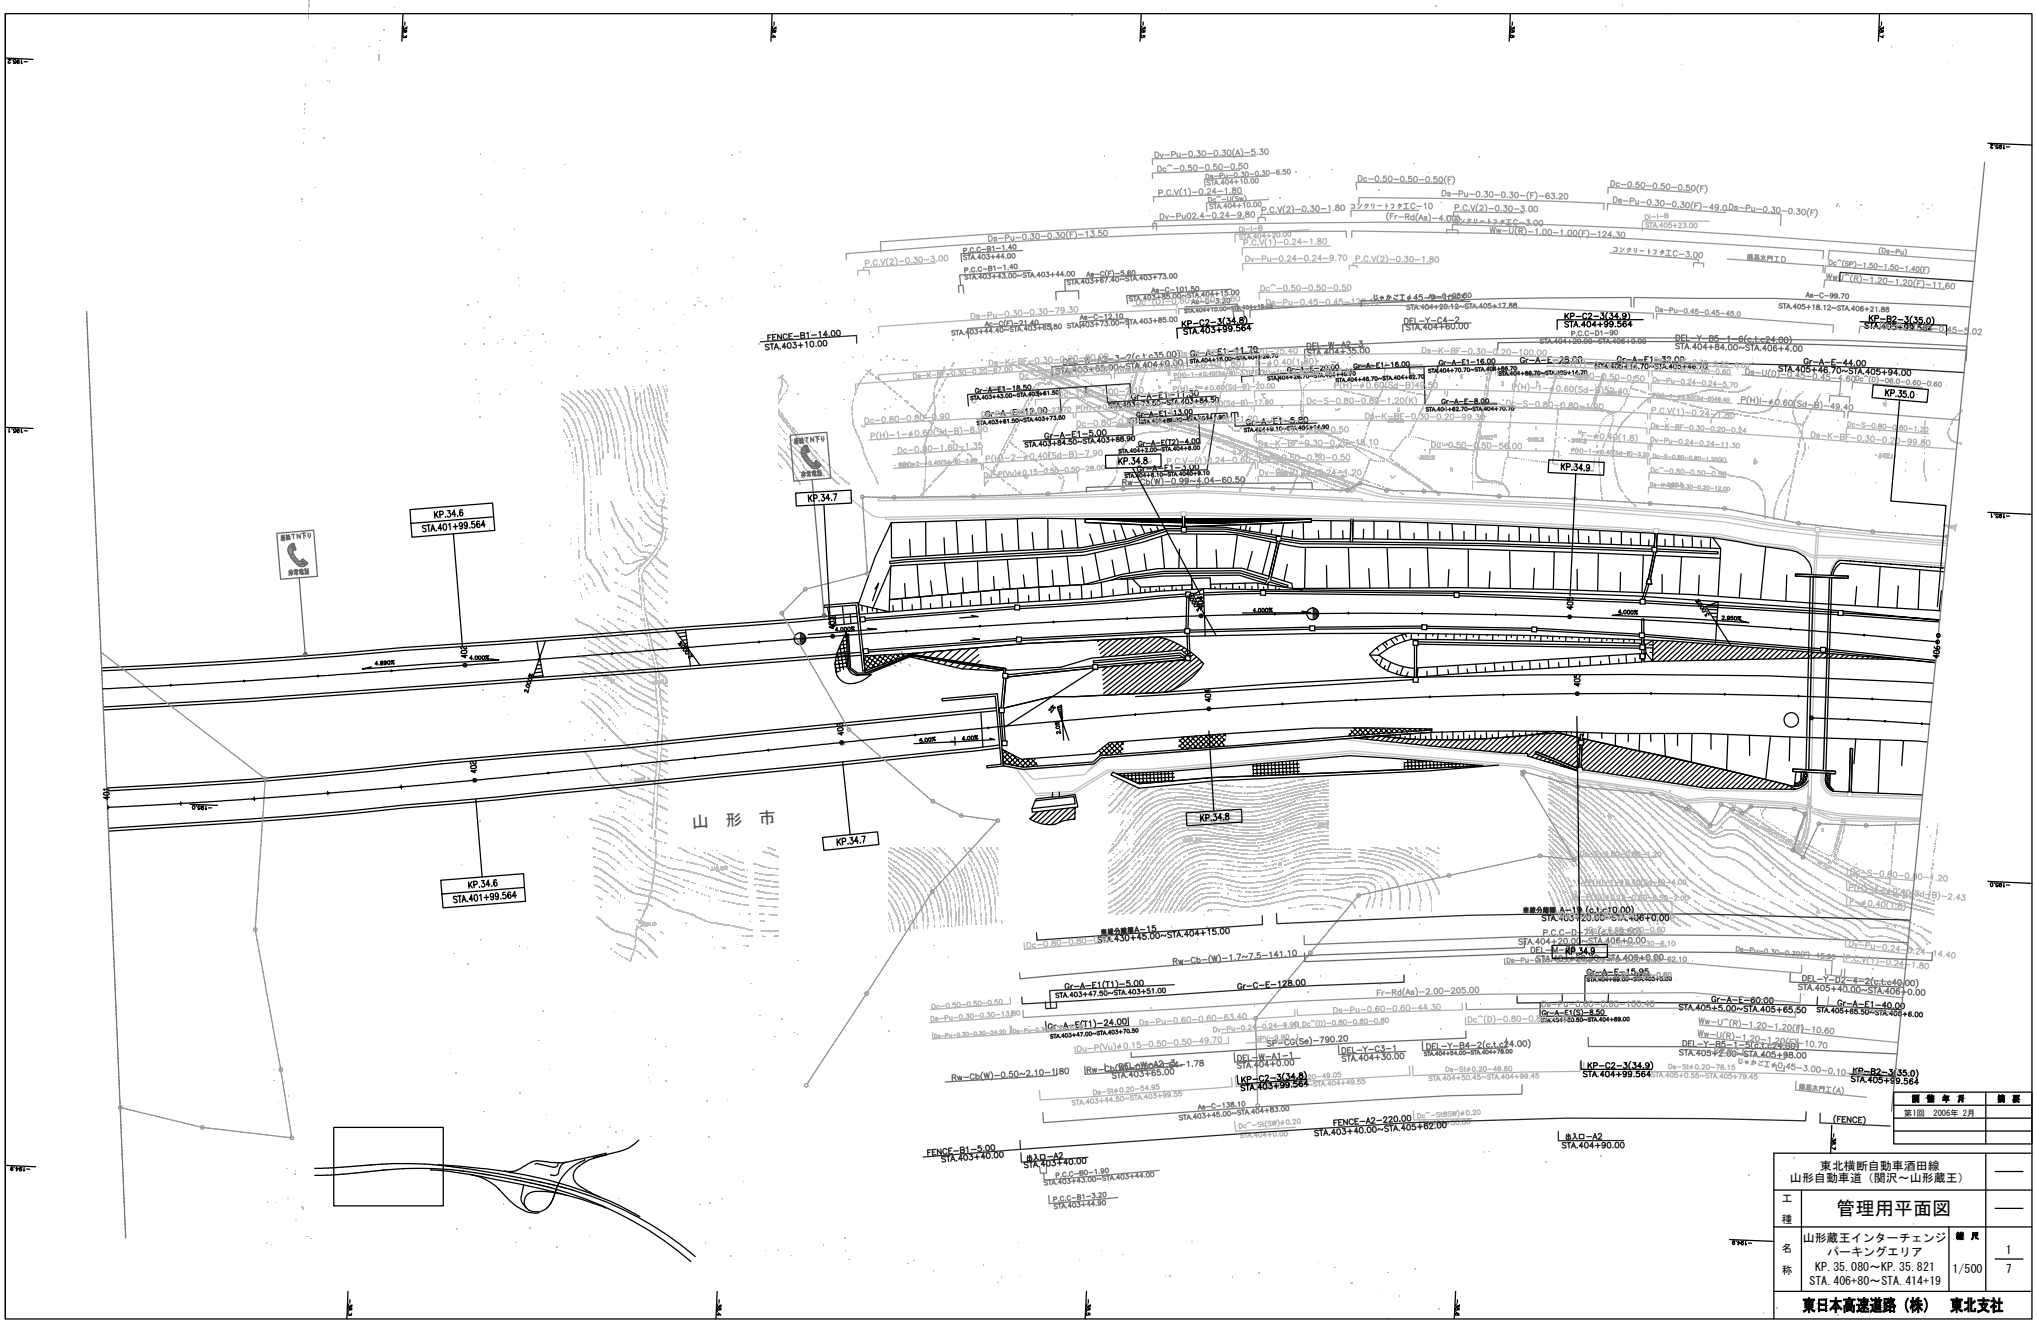

改訂	年月	摘要
第1回	2006年 2月	

東北横断自動車酒田線
山形自動車道（関沢～山形蔵王）

工種：管理用平面図

名称：山形蔵王インターチェンジ パーキングエリア
KP. 35. 080～KP. 35. 821
STA. 406+80～STA. 414+19

縮尺：1/500

1 / 7

東日本高速道路（株）　東北支社

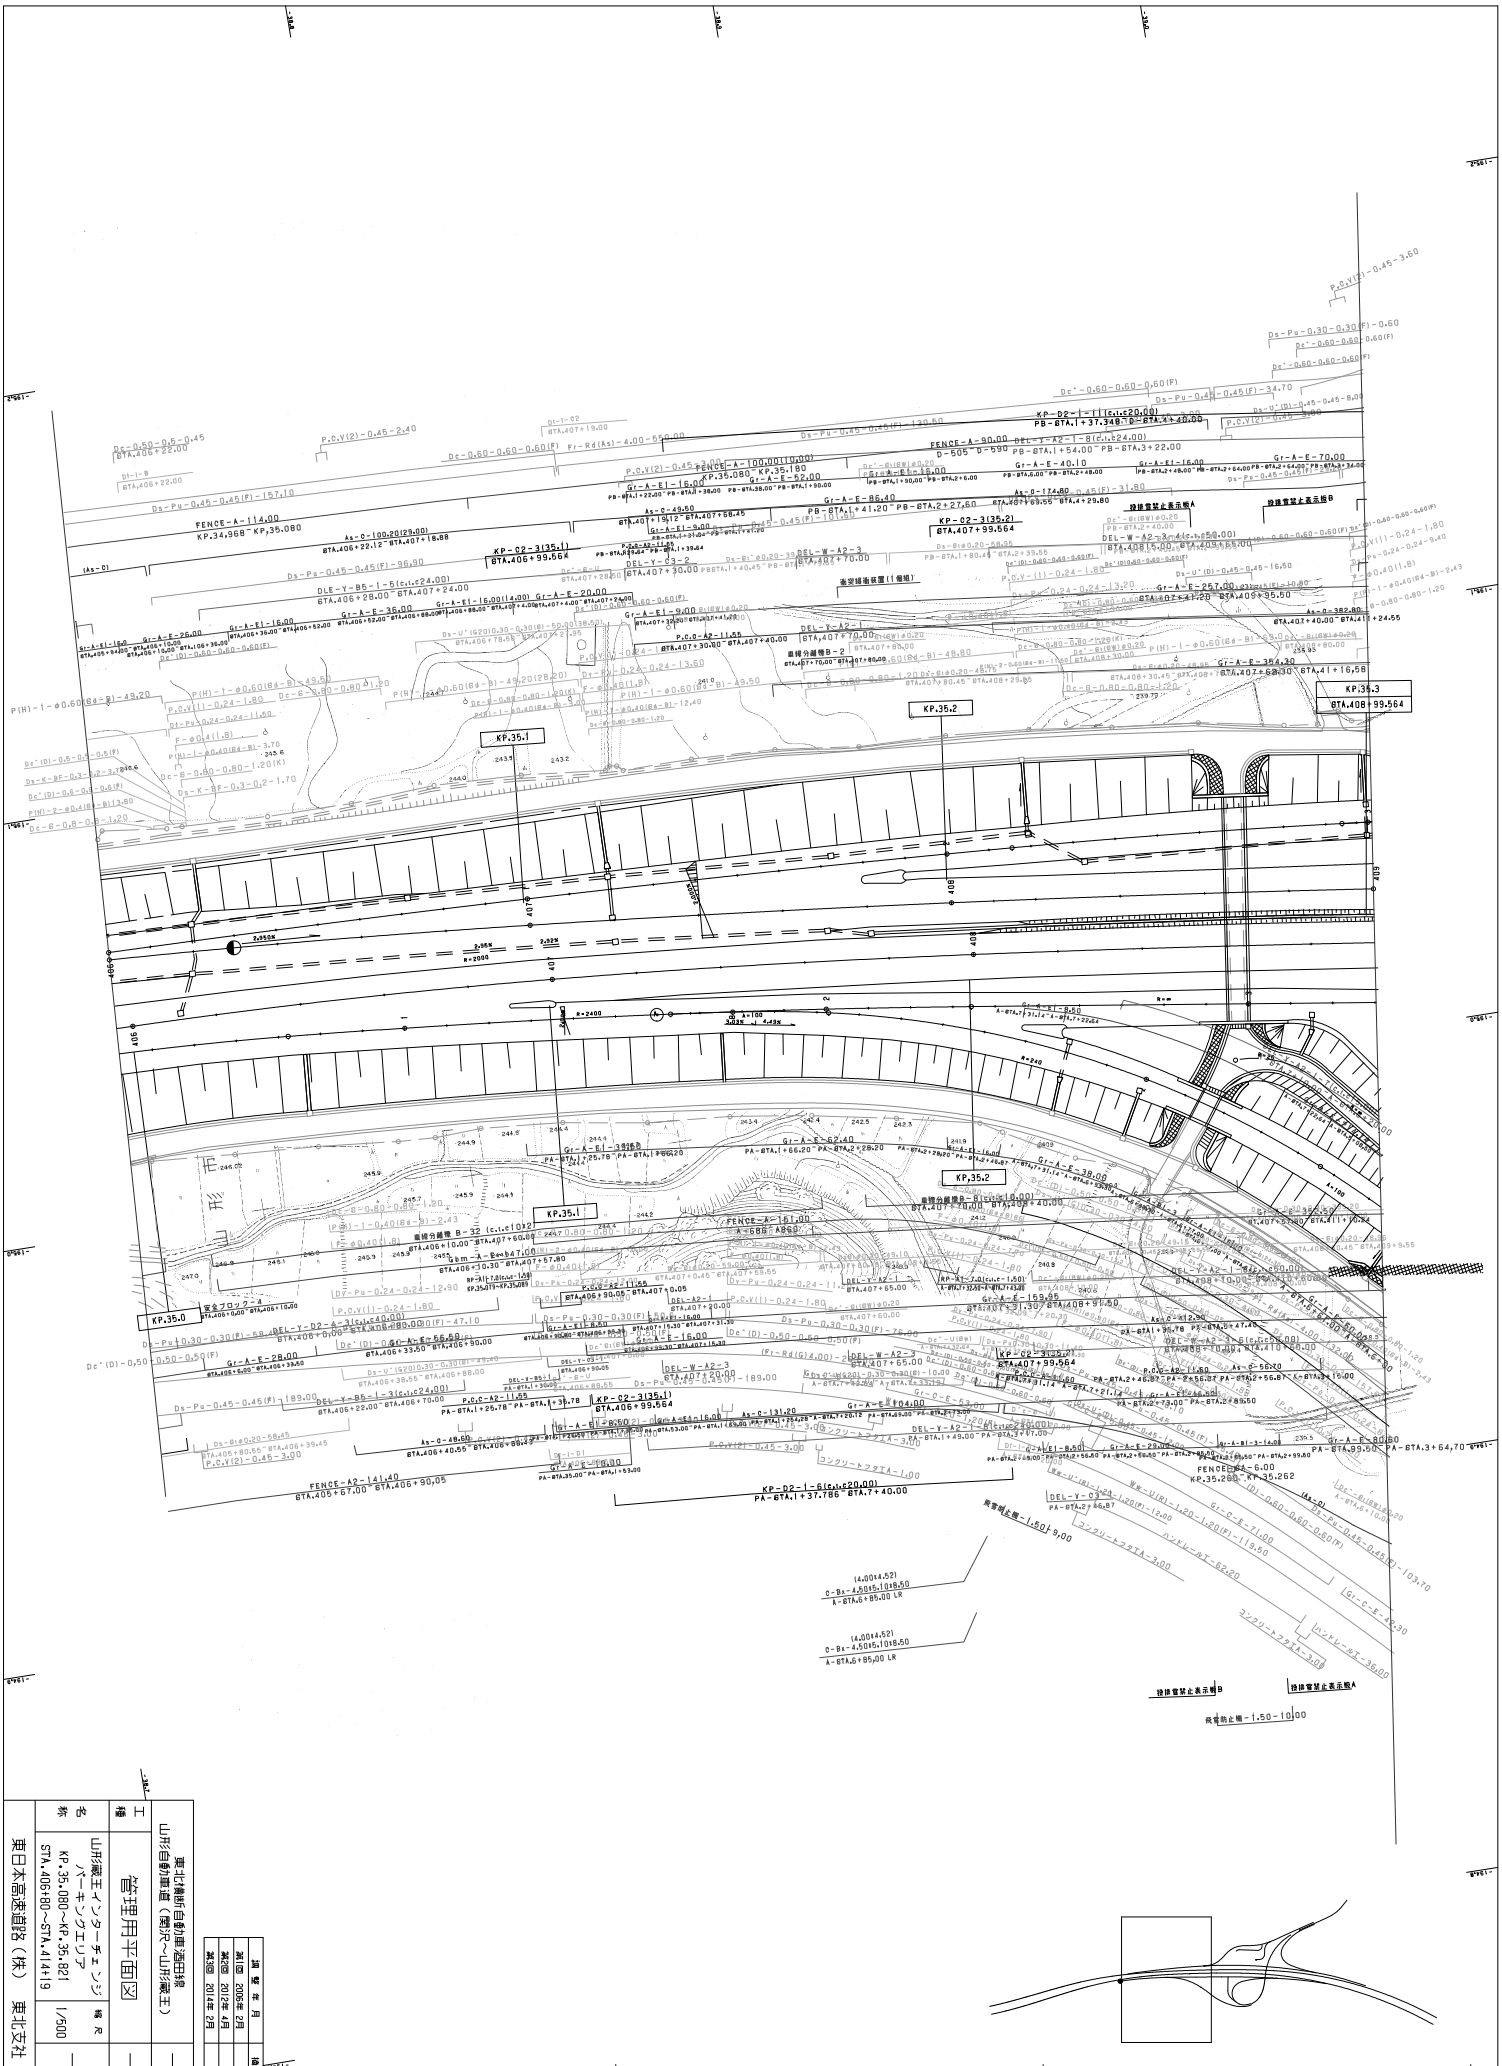
KP.35.0
KP.35.1
KP.35.2
KP.35.3
KP-02-3(35.1)
KP-02-3(35.2)
KP-02-1-16(c1,c20.00)
KP-02-3(35.1)
KP.35.080 ~ KP.35.160
FENCE-A-114.00
KP.34.968 ~ KP.35.080
FENCE-A-161.00
FENCE-A-90.00
FENCE-A-100.00(110.00)
FENCE-A-6.00
KP.35.262
FENCE-A2-14.40
FENCE-A2-11.55
DEL-W-A2-3
DEL-Y-A2-1
DEL-Y-02-6-3(c1,c40.00)
DEL-Y-B5-1-5(c1,c24.00)
DEL-Y-C3-2
DEL-Y-03
DEL-W-A2-1
DEL-W-A2-2
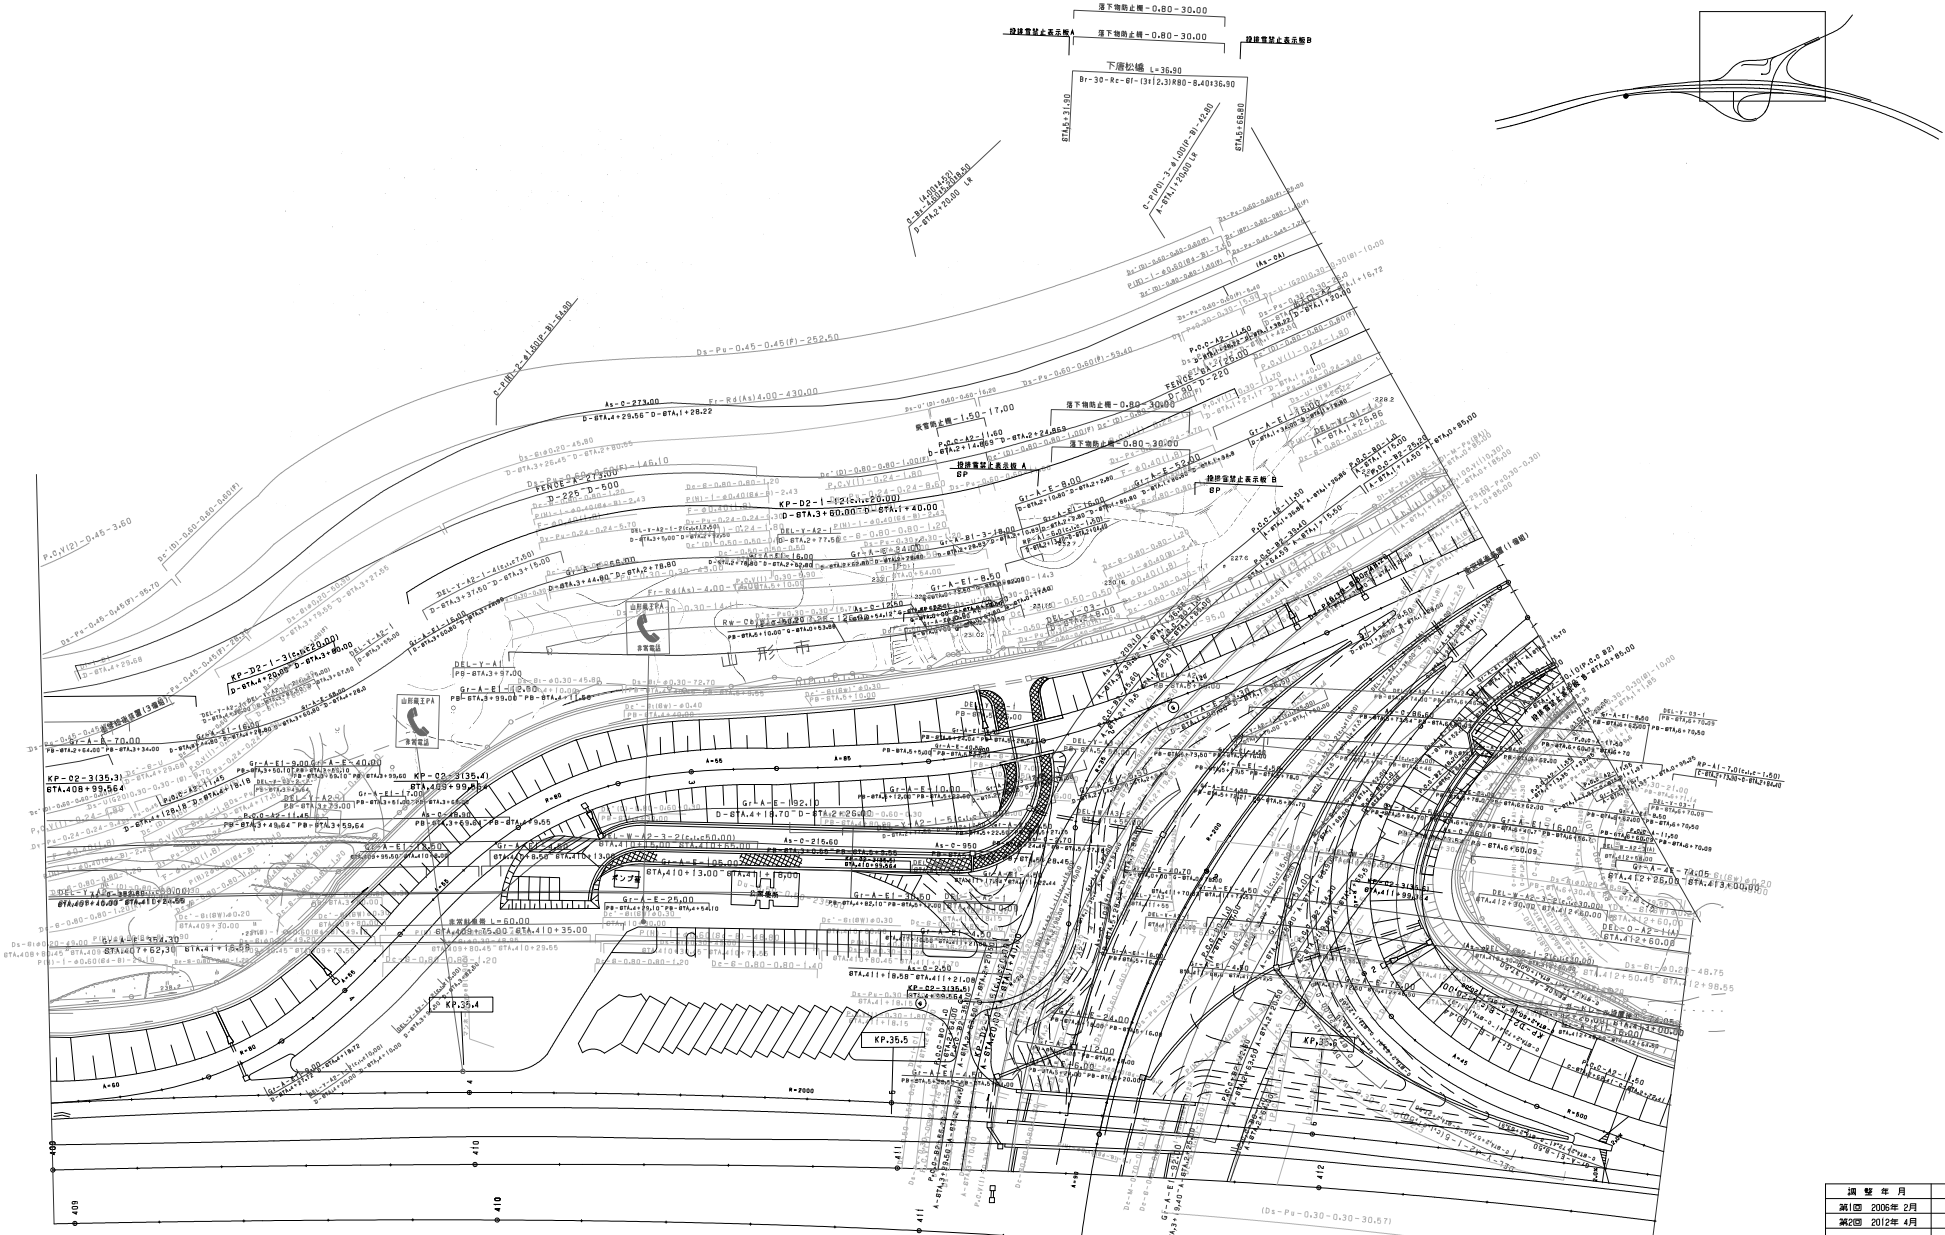

調整年月	摘要
第2回 2012年 4月	

東北横断自動車酒田線 山形自動車道（関沢～山形蔵王）			——
工種	管理用平面図		——
名称	山形蔵王インターチェンジ パーキングエリア KP.35.080～KP.35.821 STA.406+80～STA.414+19	縮尺 1/500	3 7
東日本高速道路（株） 東北支社			

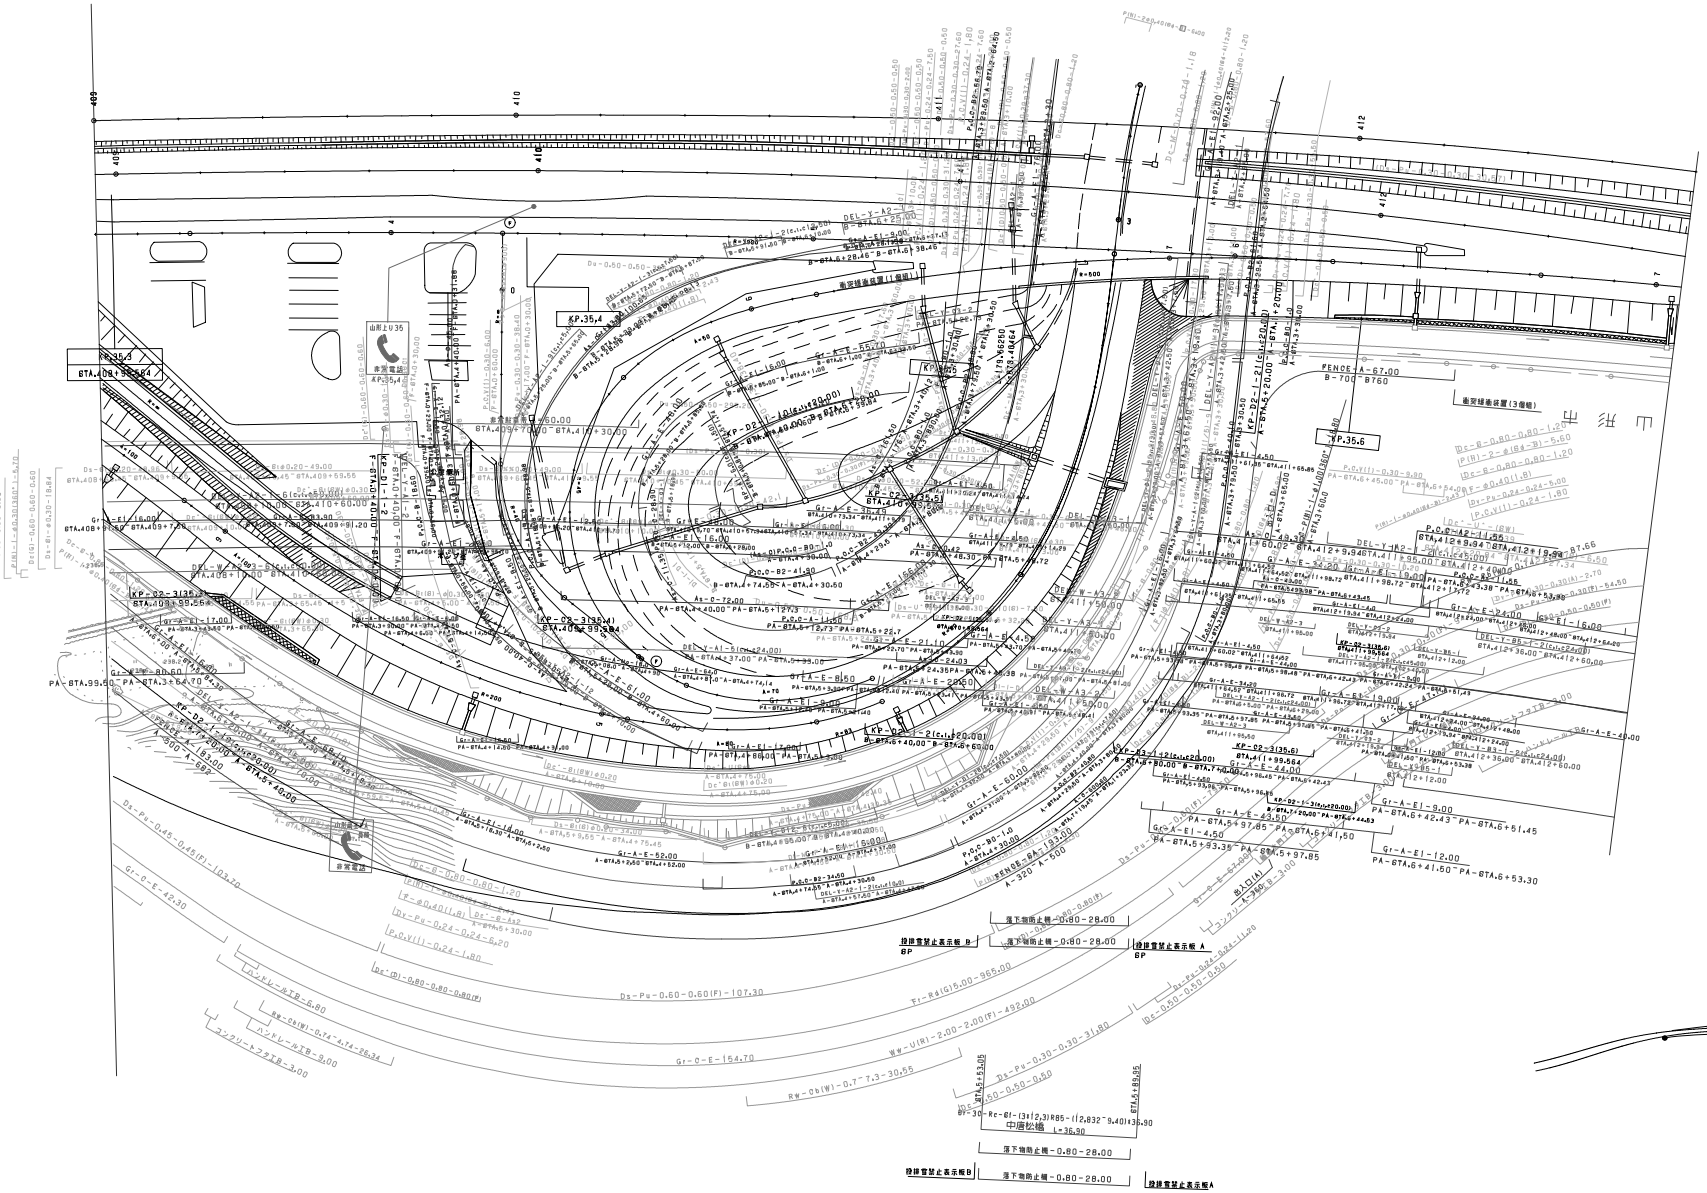

調整年月	摘要
第1回 2006年 2月	
第2回 2012年 4月	
第3回 2014年 2月	

東北横断自動車道酒田線 山形自動車道（関沢～山形蔵王）		——
工種	管理用平面図	——
名称	山形蔵王インターチェンジ パーキングエリア KP.35.080～KP.35.821 STA.406+80～STA.414+19	縮尺 1/500
		4/7

東日本高速道路（株） 東北支社

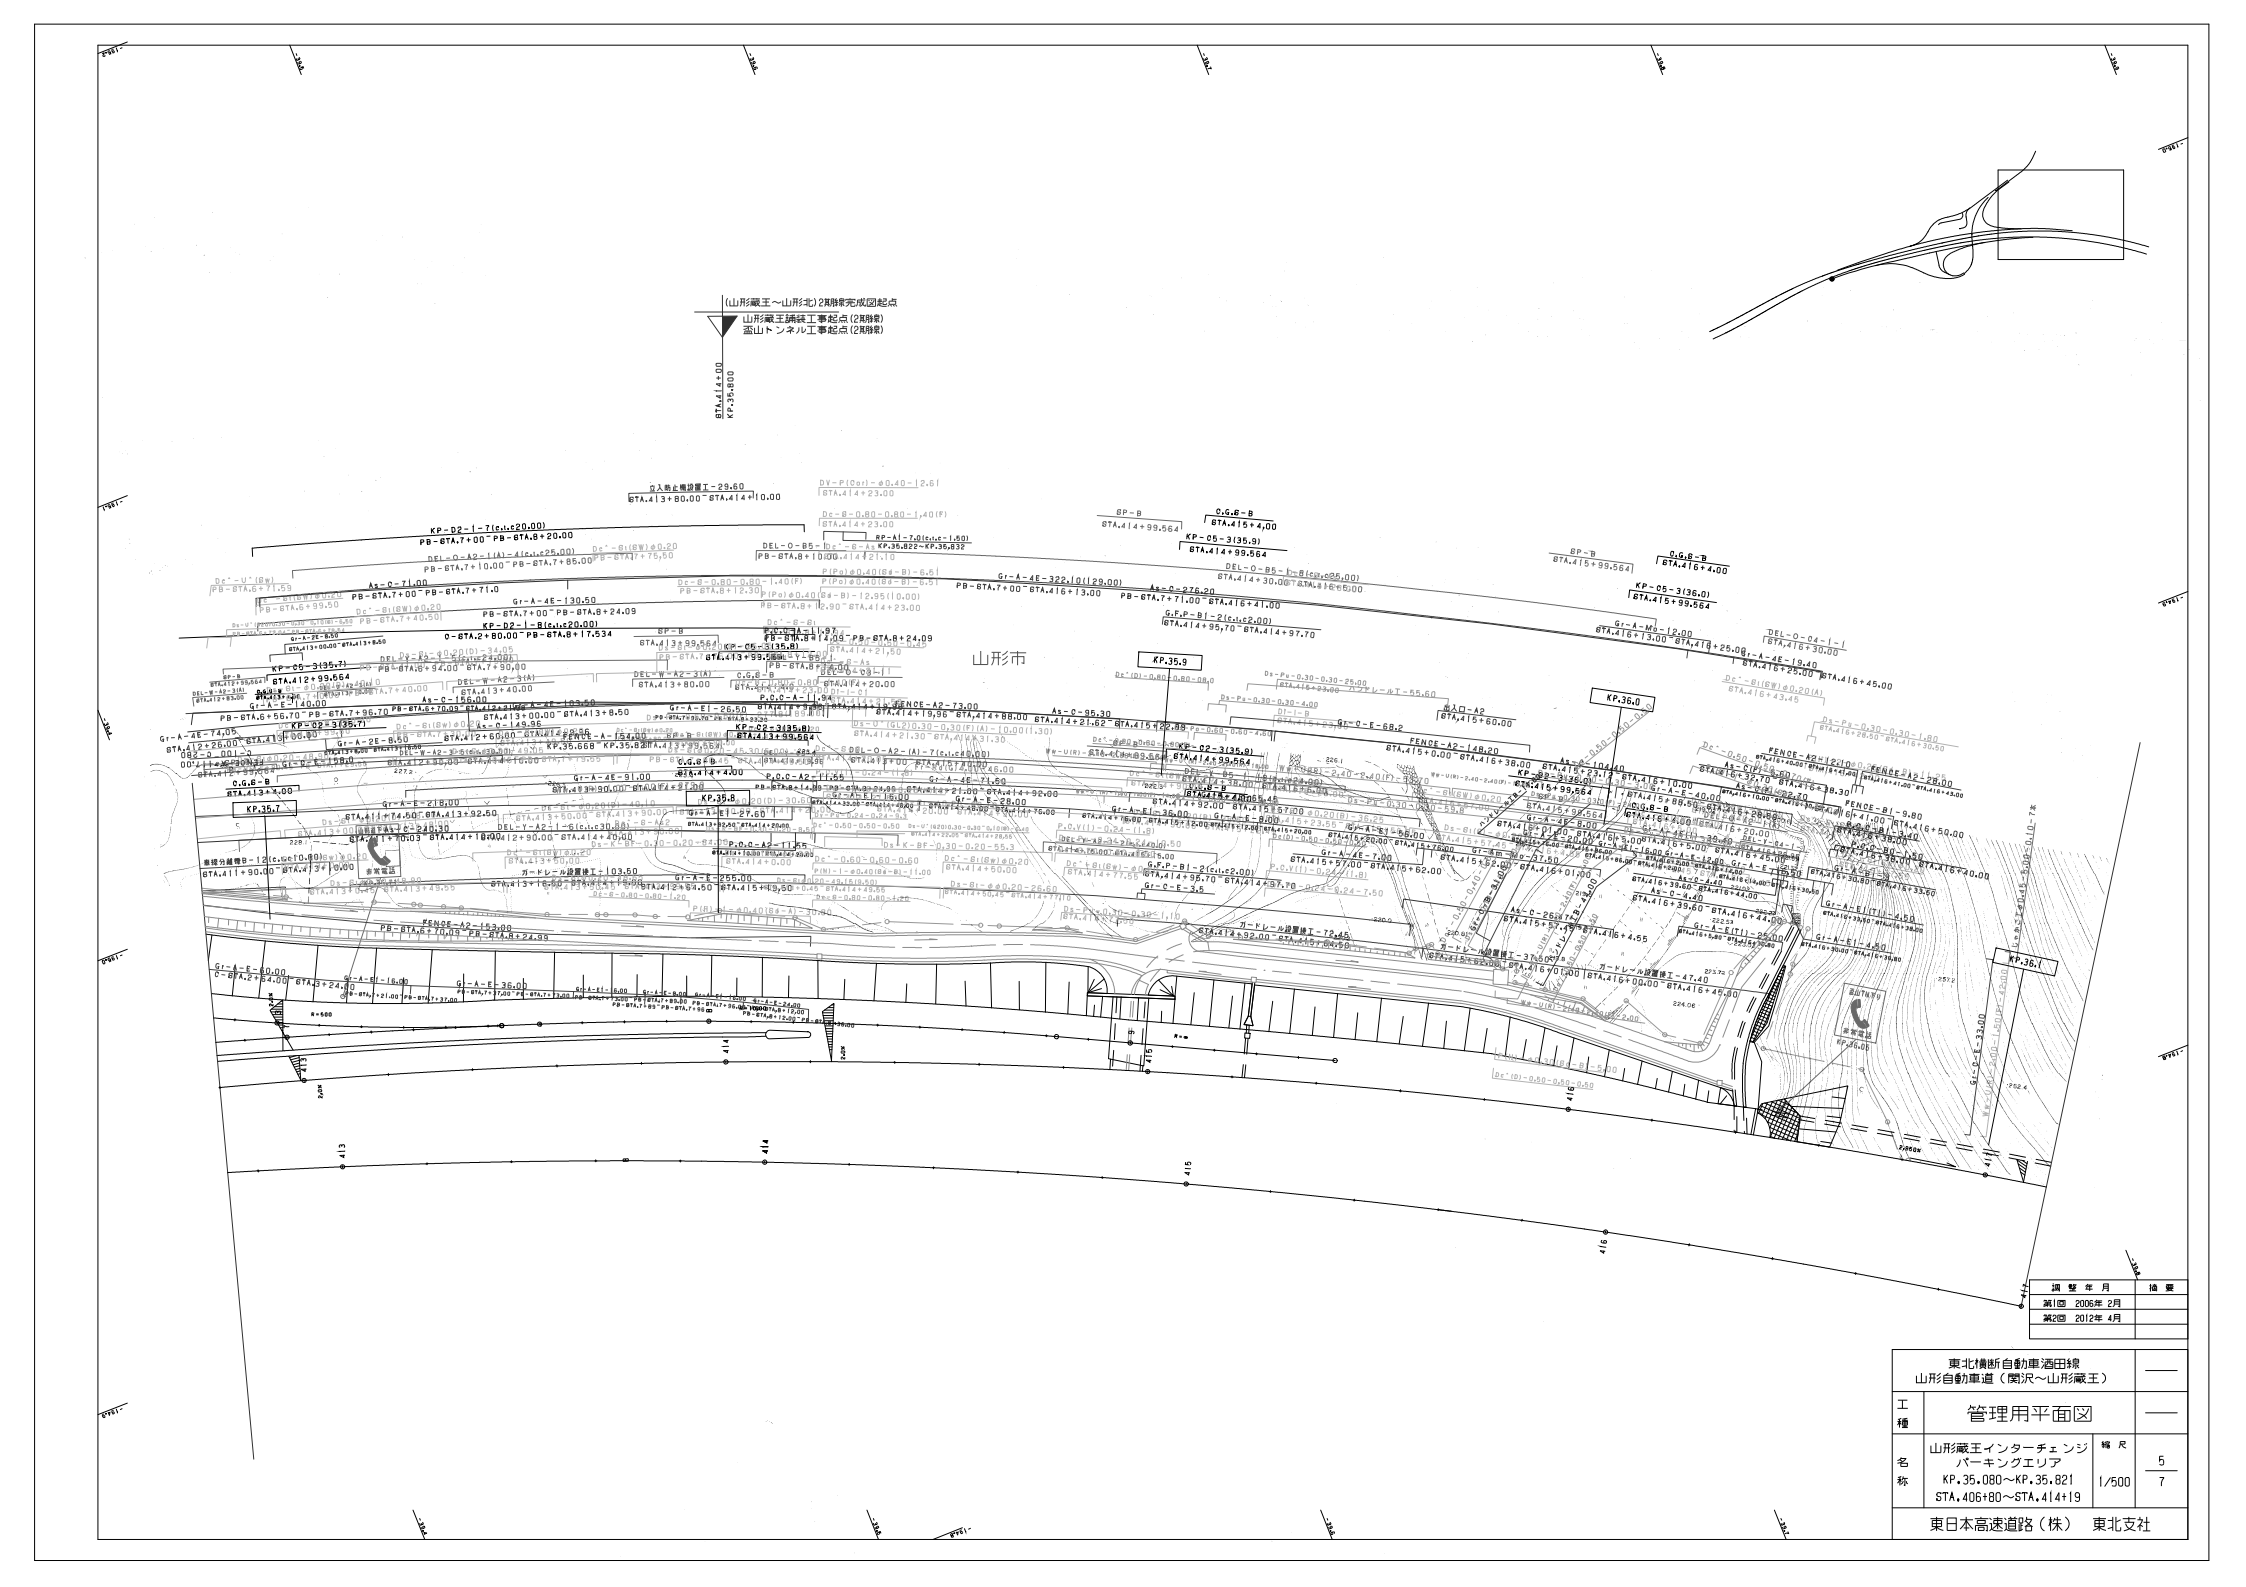

調整年月	摘要
第2回 2012年 4月	

東北横断自動車酒田線 山形自動車道（関沢～山形蔵王）			——
工種	管理用平面図		——
名称	山形蔵王インターチェンジ パーキングエリア KP.35.080～KP.35.821 STA.406+80～STA.414+19	縮尺 1/500	5 7
東日本高速道路（株） 東北支社			

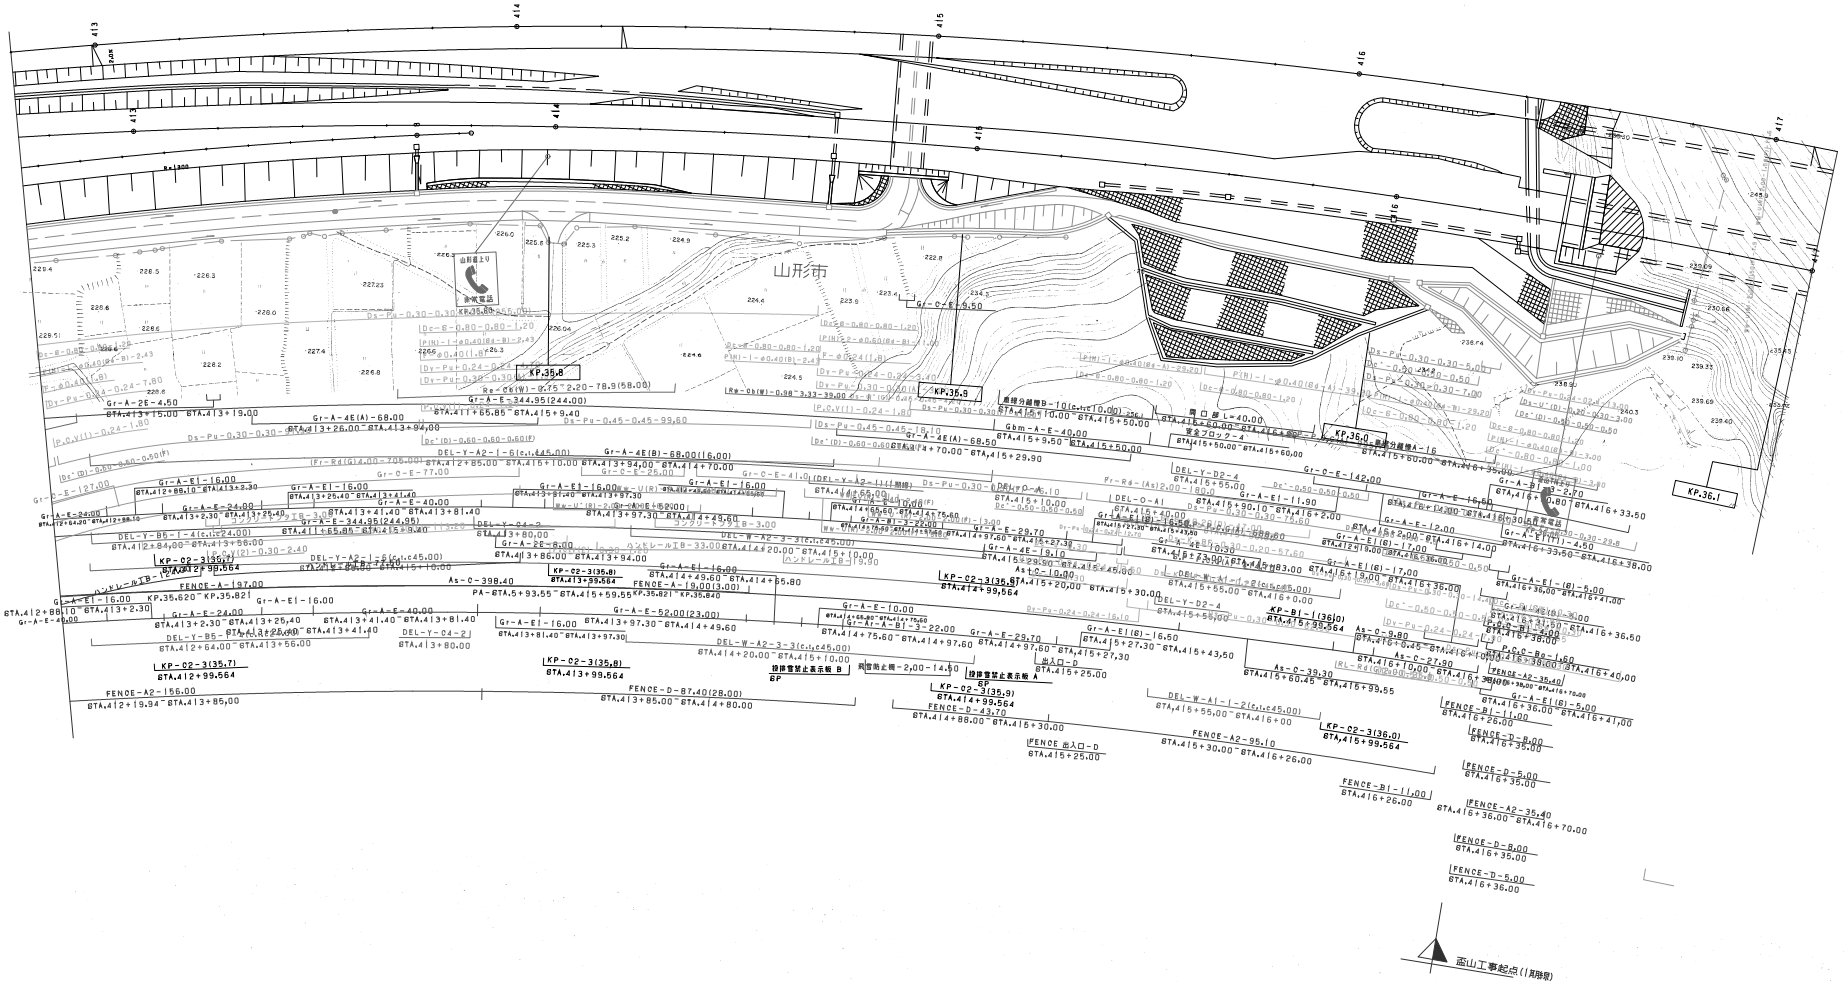

調整年月	摘要
第1回 2006年 2月	

東北横断自動車酒田線 山形自動車道（関沢～山形蔵王）			——
工種	管理用平面図		——
名称	山形蔵王インターチェンジ パーキングエリア KP.35.080～KP.35.821 STA.406+80～STA.414+19	縮尺 1/500	6 7
東日本高速道路（株）　東北支社			

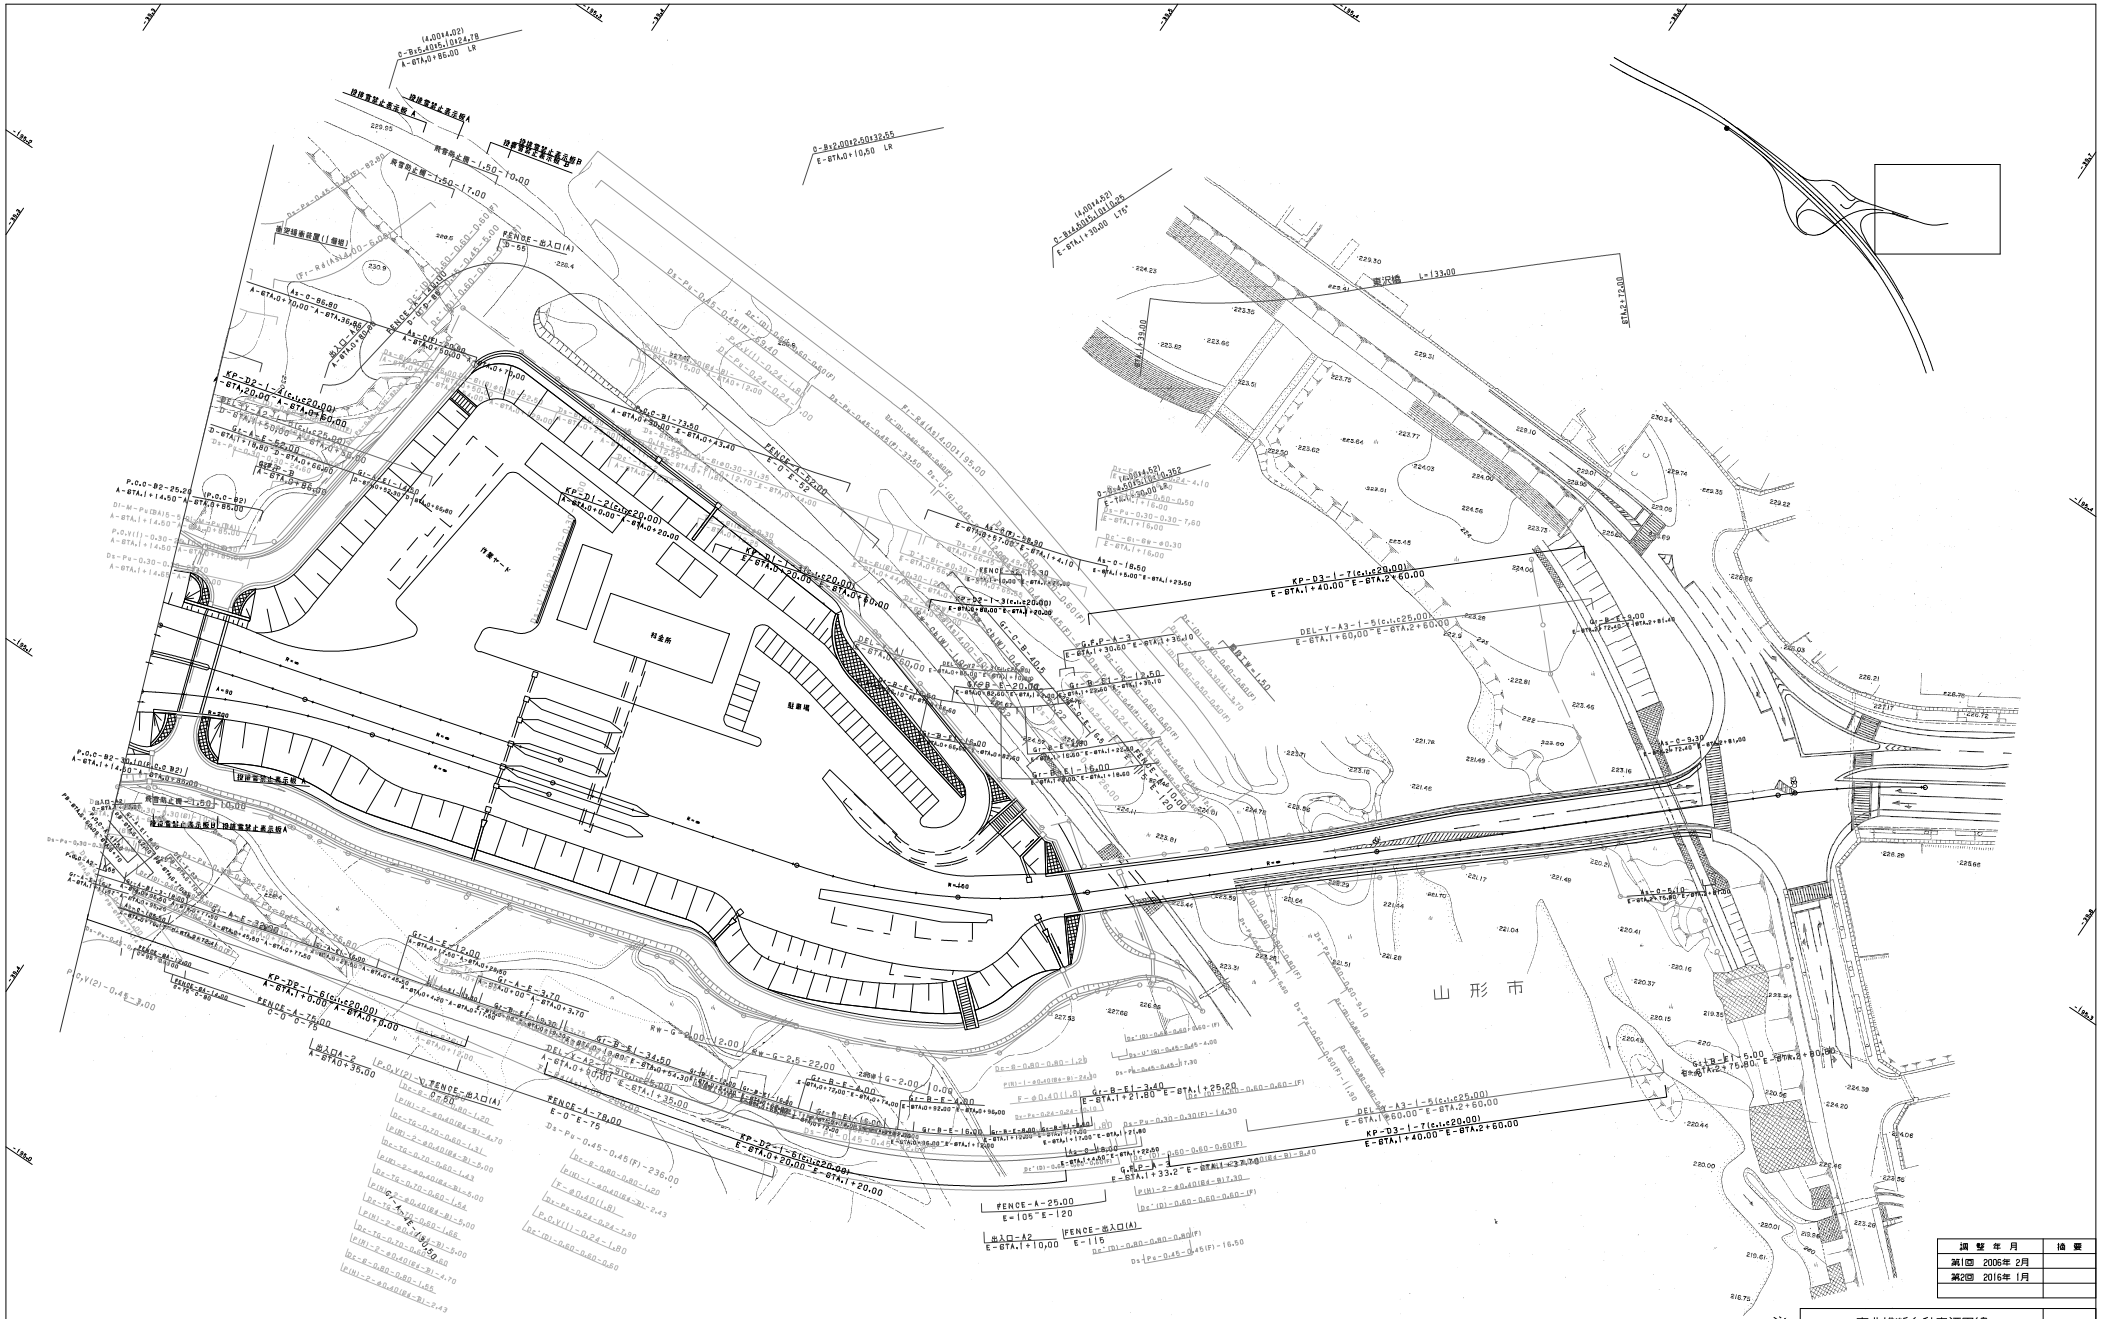

調整年月	摘要
第2回 2016年 1月	

東北横断自動車酒田線 山形自動車道（関沢～山形蔵王）			——
工種	管理用平面図		——
名称	山形蔵王インターチェンジ パーキングエリア KP.35.080～KP.35.821 STA.406+80～STA.414+19	縮尺 1/500	7 7
東日本高速道路（株） 東北支社			

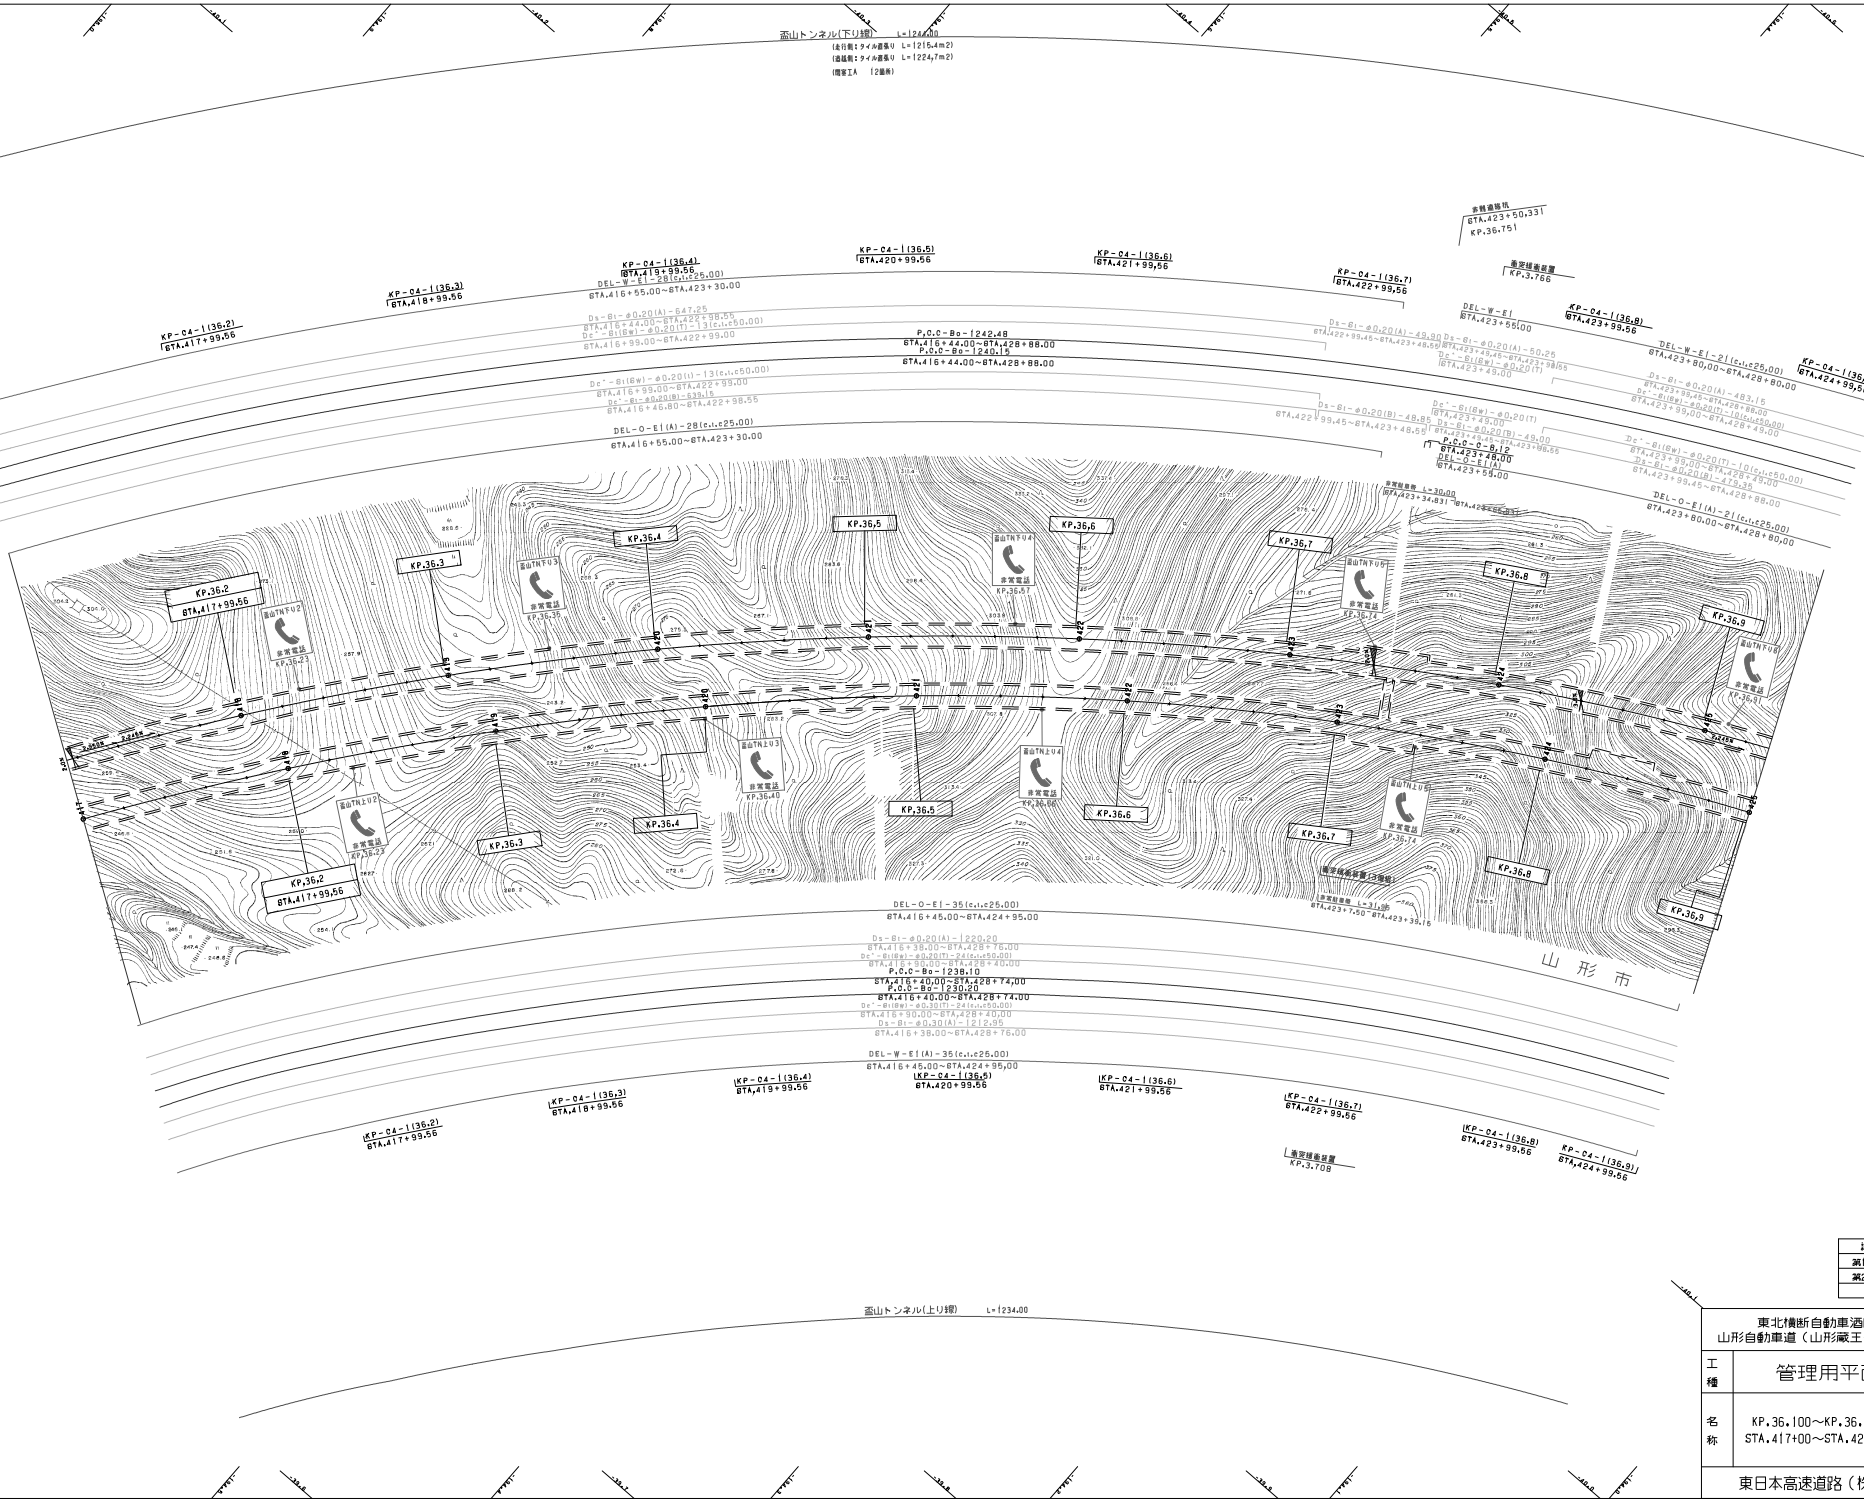

調製年月	摘要
第1回　2006年 2月	
第2回　2014年 2月	

東北横断自動車酒田線
山形自動車道（山形蔵王～山形北）

工種：管理用平面図

名称：KP.36.100～KP.36.900
STA.417+00～STA.425+00

縮尺：1/1000

1/9

東日本高速道路（株）　東北支社

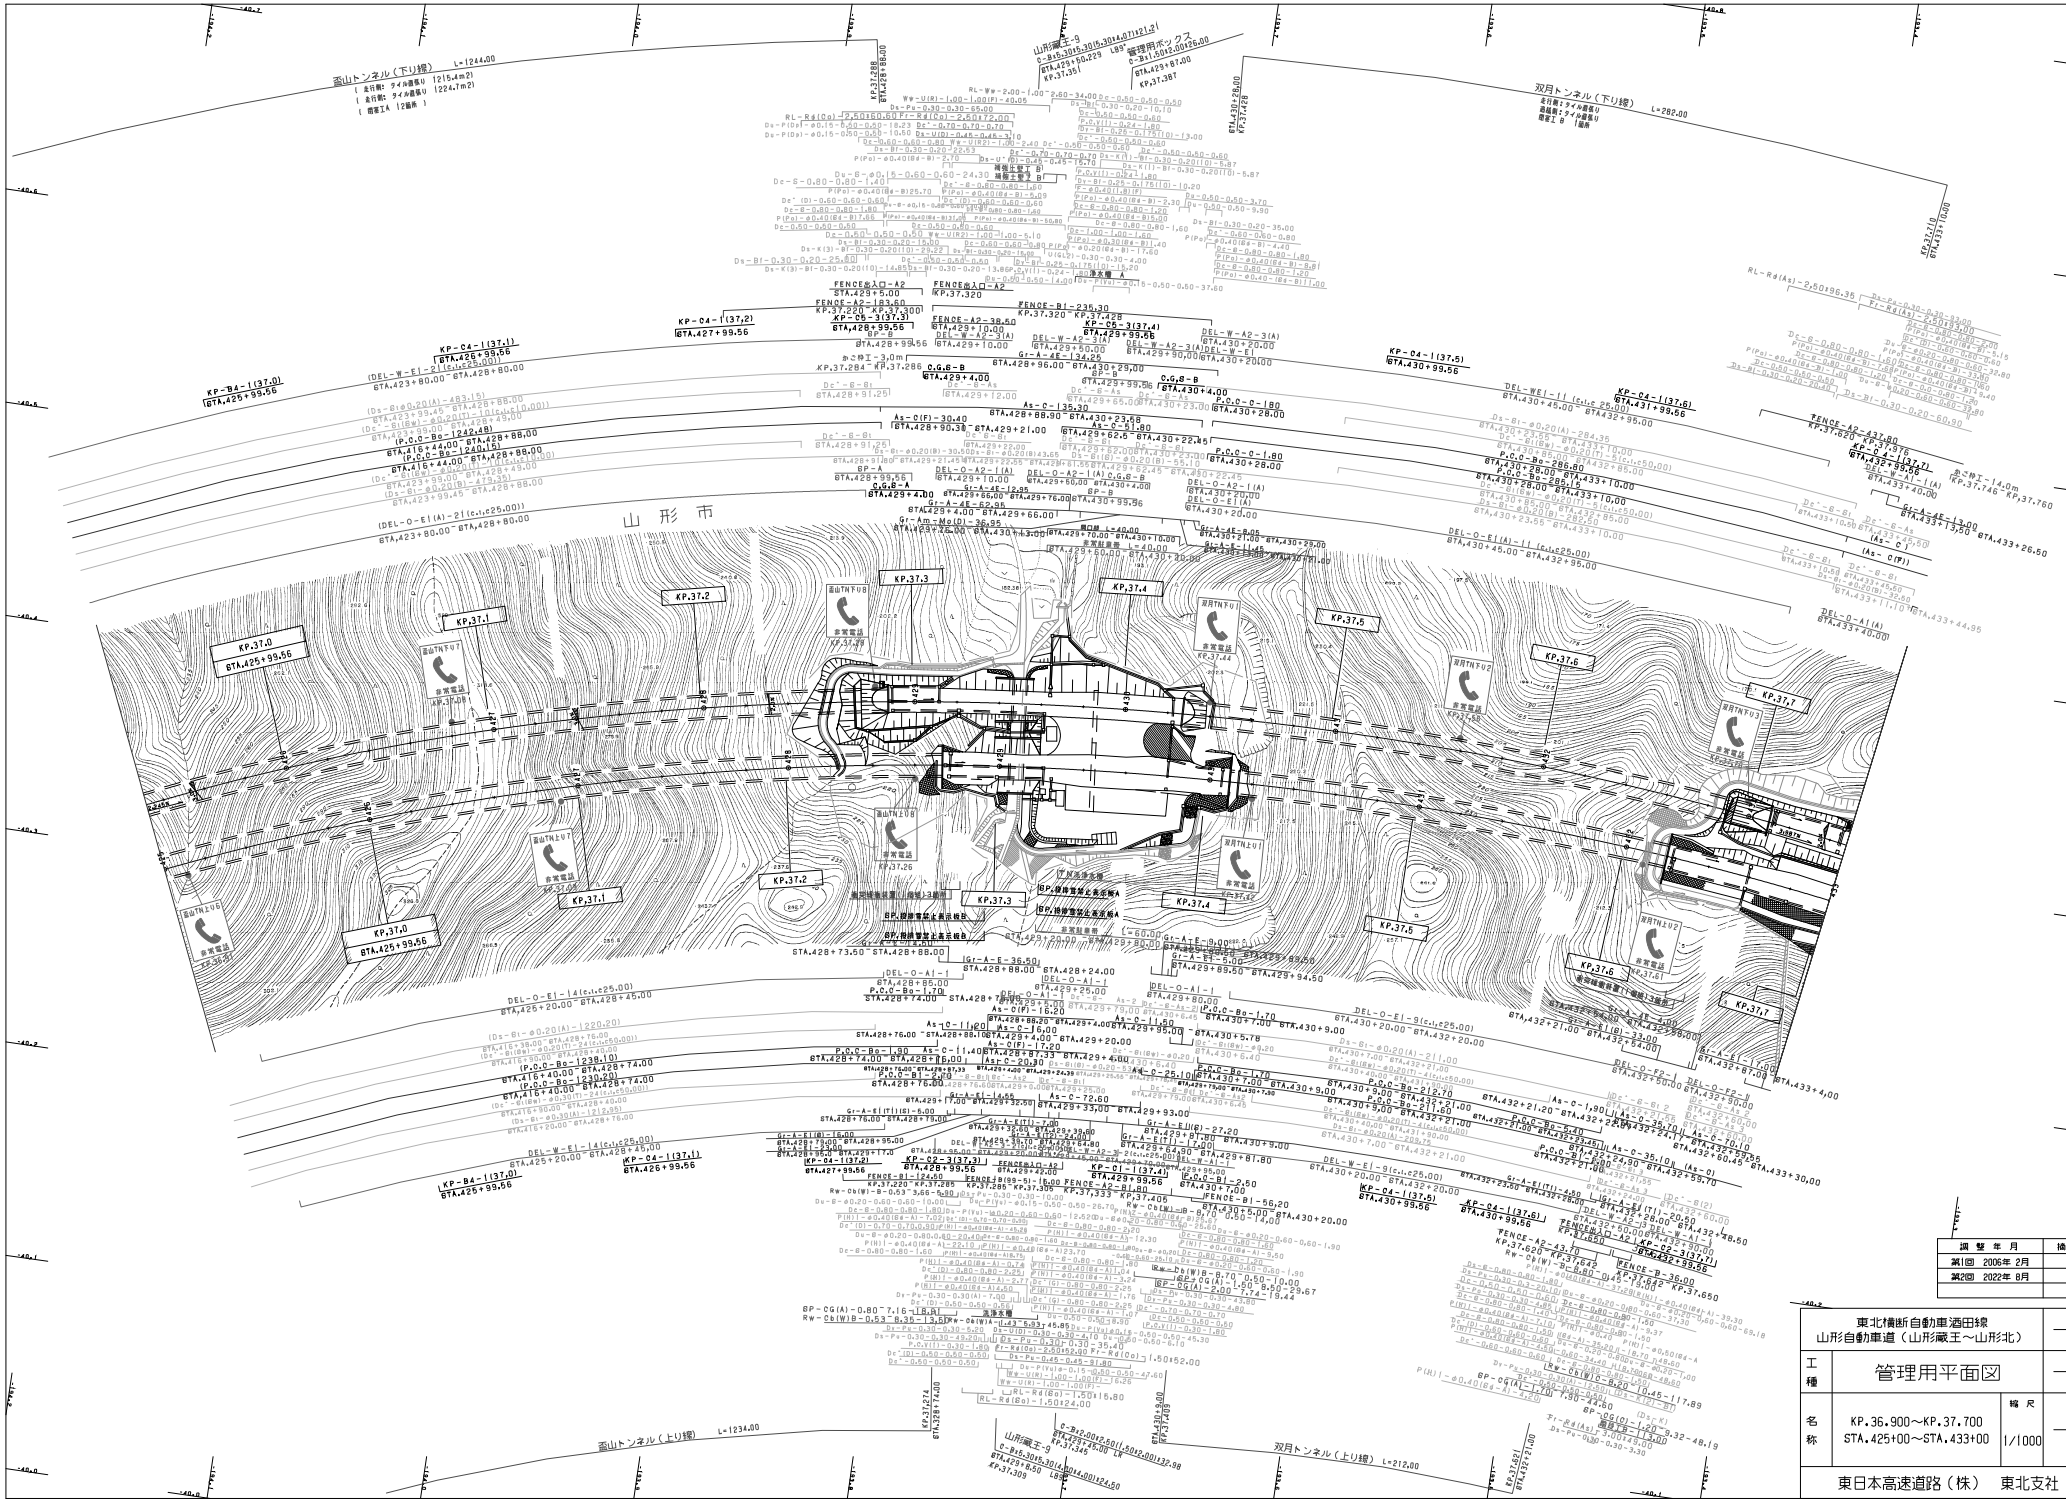

調整年月	摘要
第1回 2006年 2月	
第2回 2022年 8月	

東北横断自動車酒田線 山形自動車道（山形蔵王～山形北）			——
工種	管理用平面図		——
名称	KP.36.900～KP.37.700 STA.425+00～STA.433+00	縮尺 1/1000	2 9

東日本高速道路（株） 東北支社

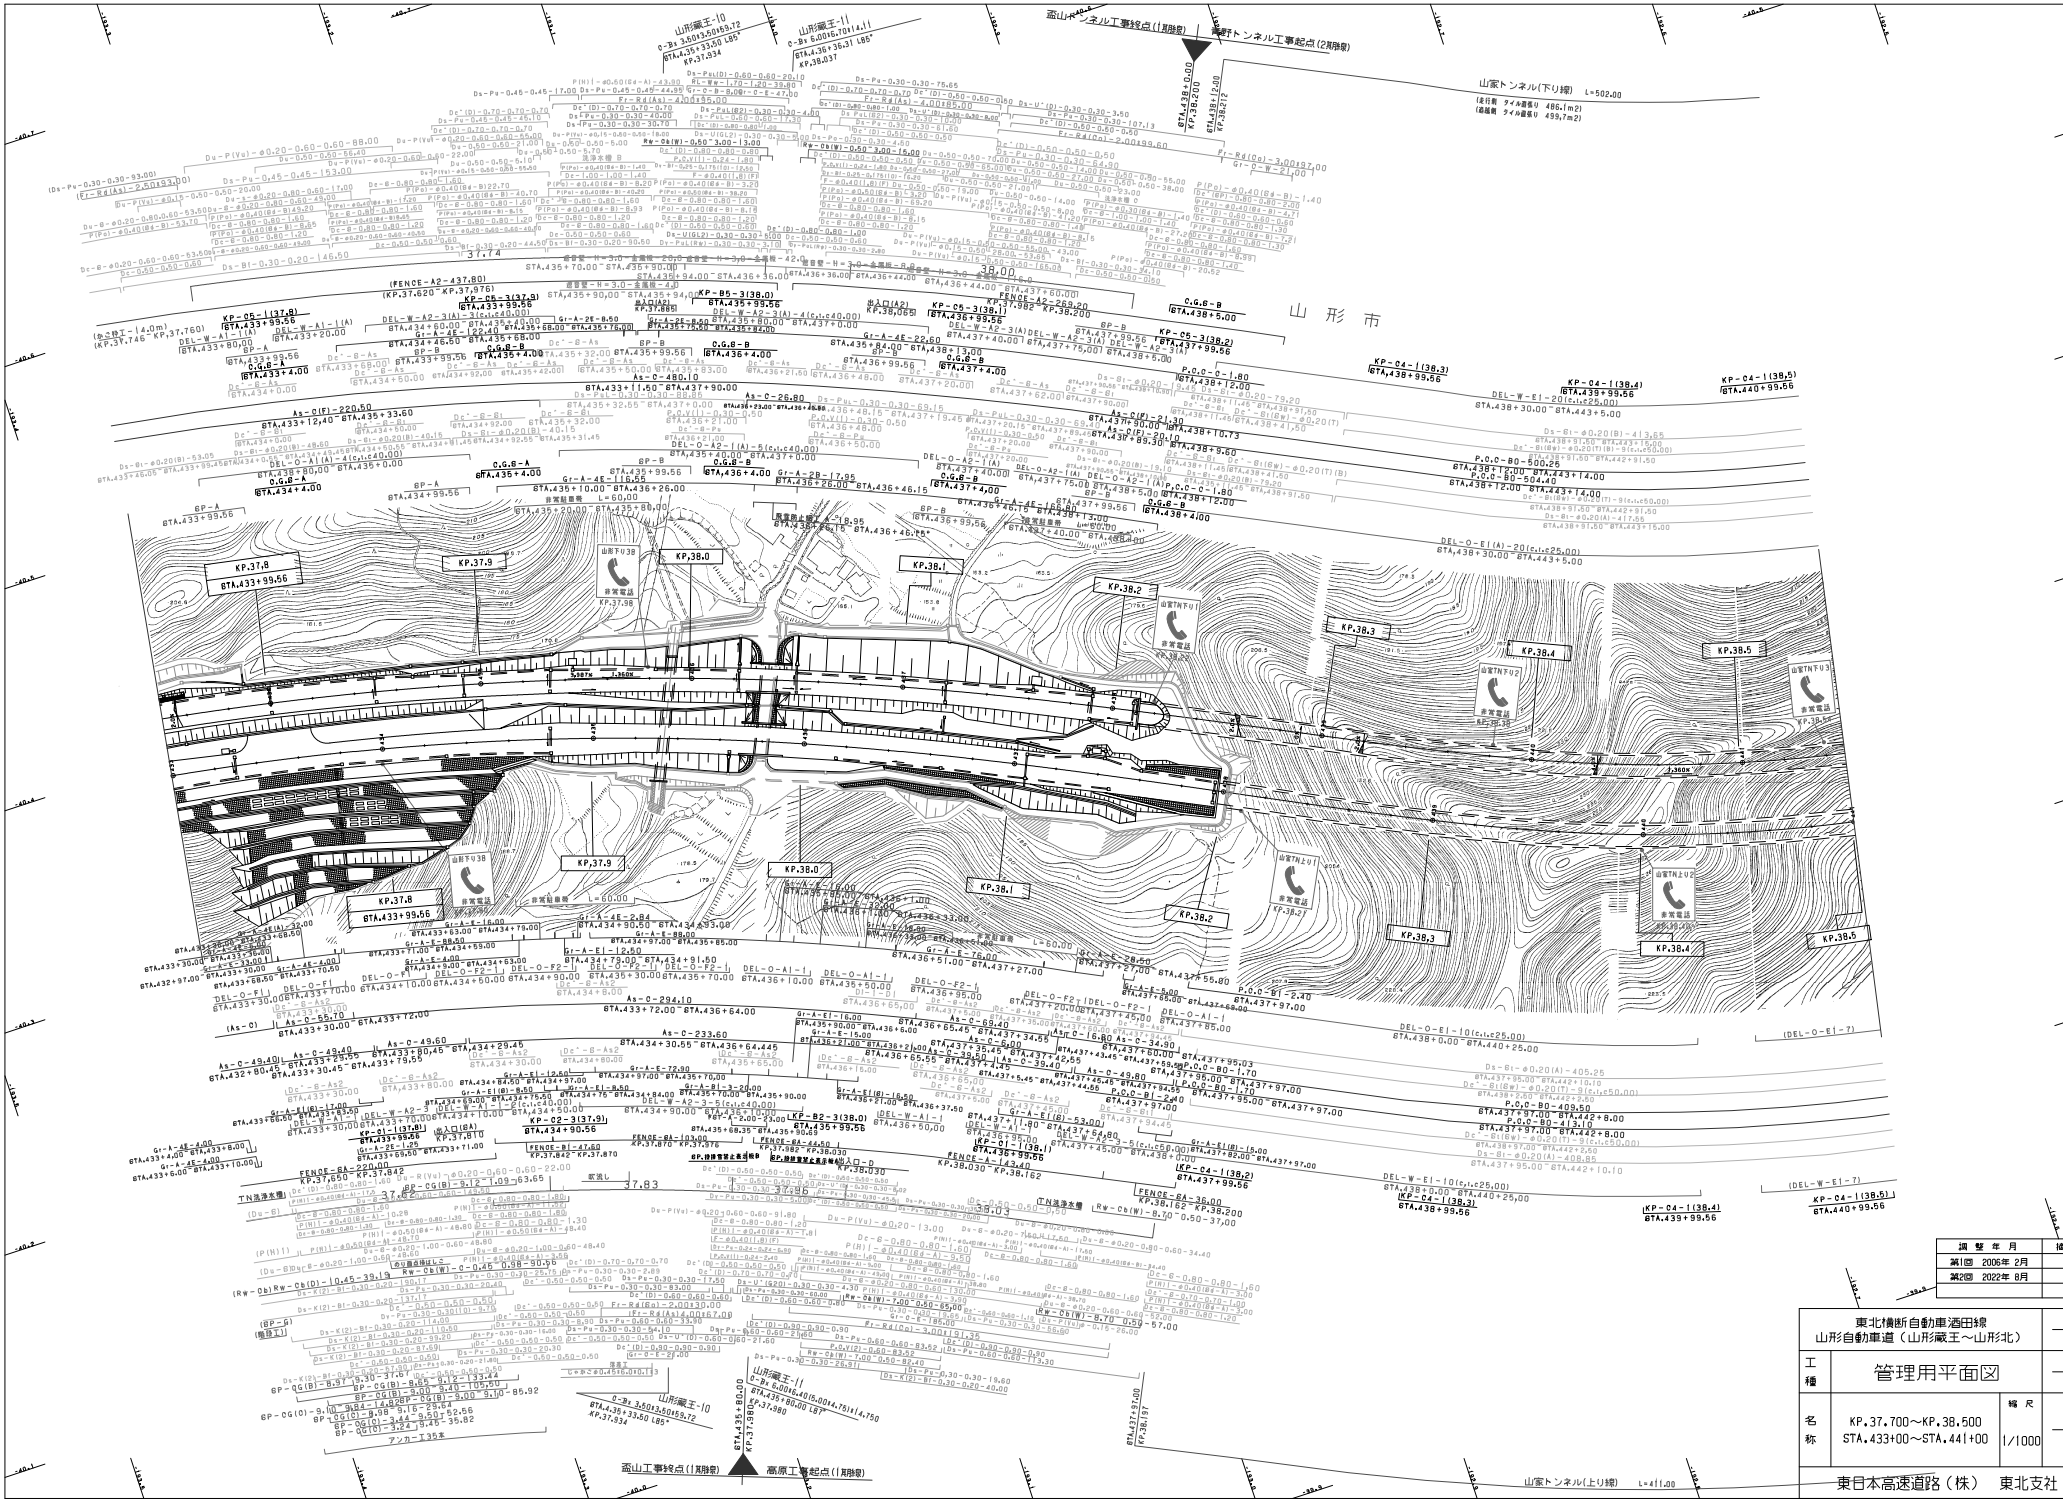

調整年月	摘要
第1回 2006年 2月	
第2回 2022年 8月	

	東北横断自動車酒田線 山形自動車道（山形蔵王～山形北）		——
工種	管理用平面図		——
名称	KP.37.700～KP.38.500 STA.433+00～STA.441+00	縮尺 1/1000	3 9

東日本高速道路（株） 東北支社

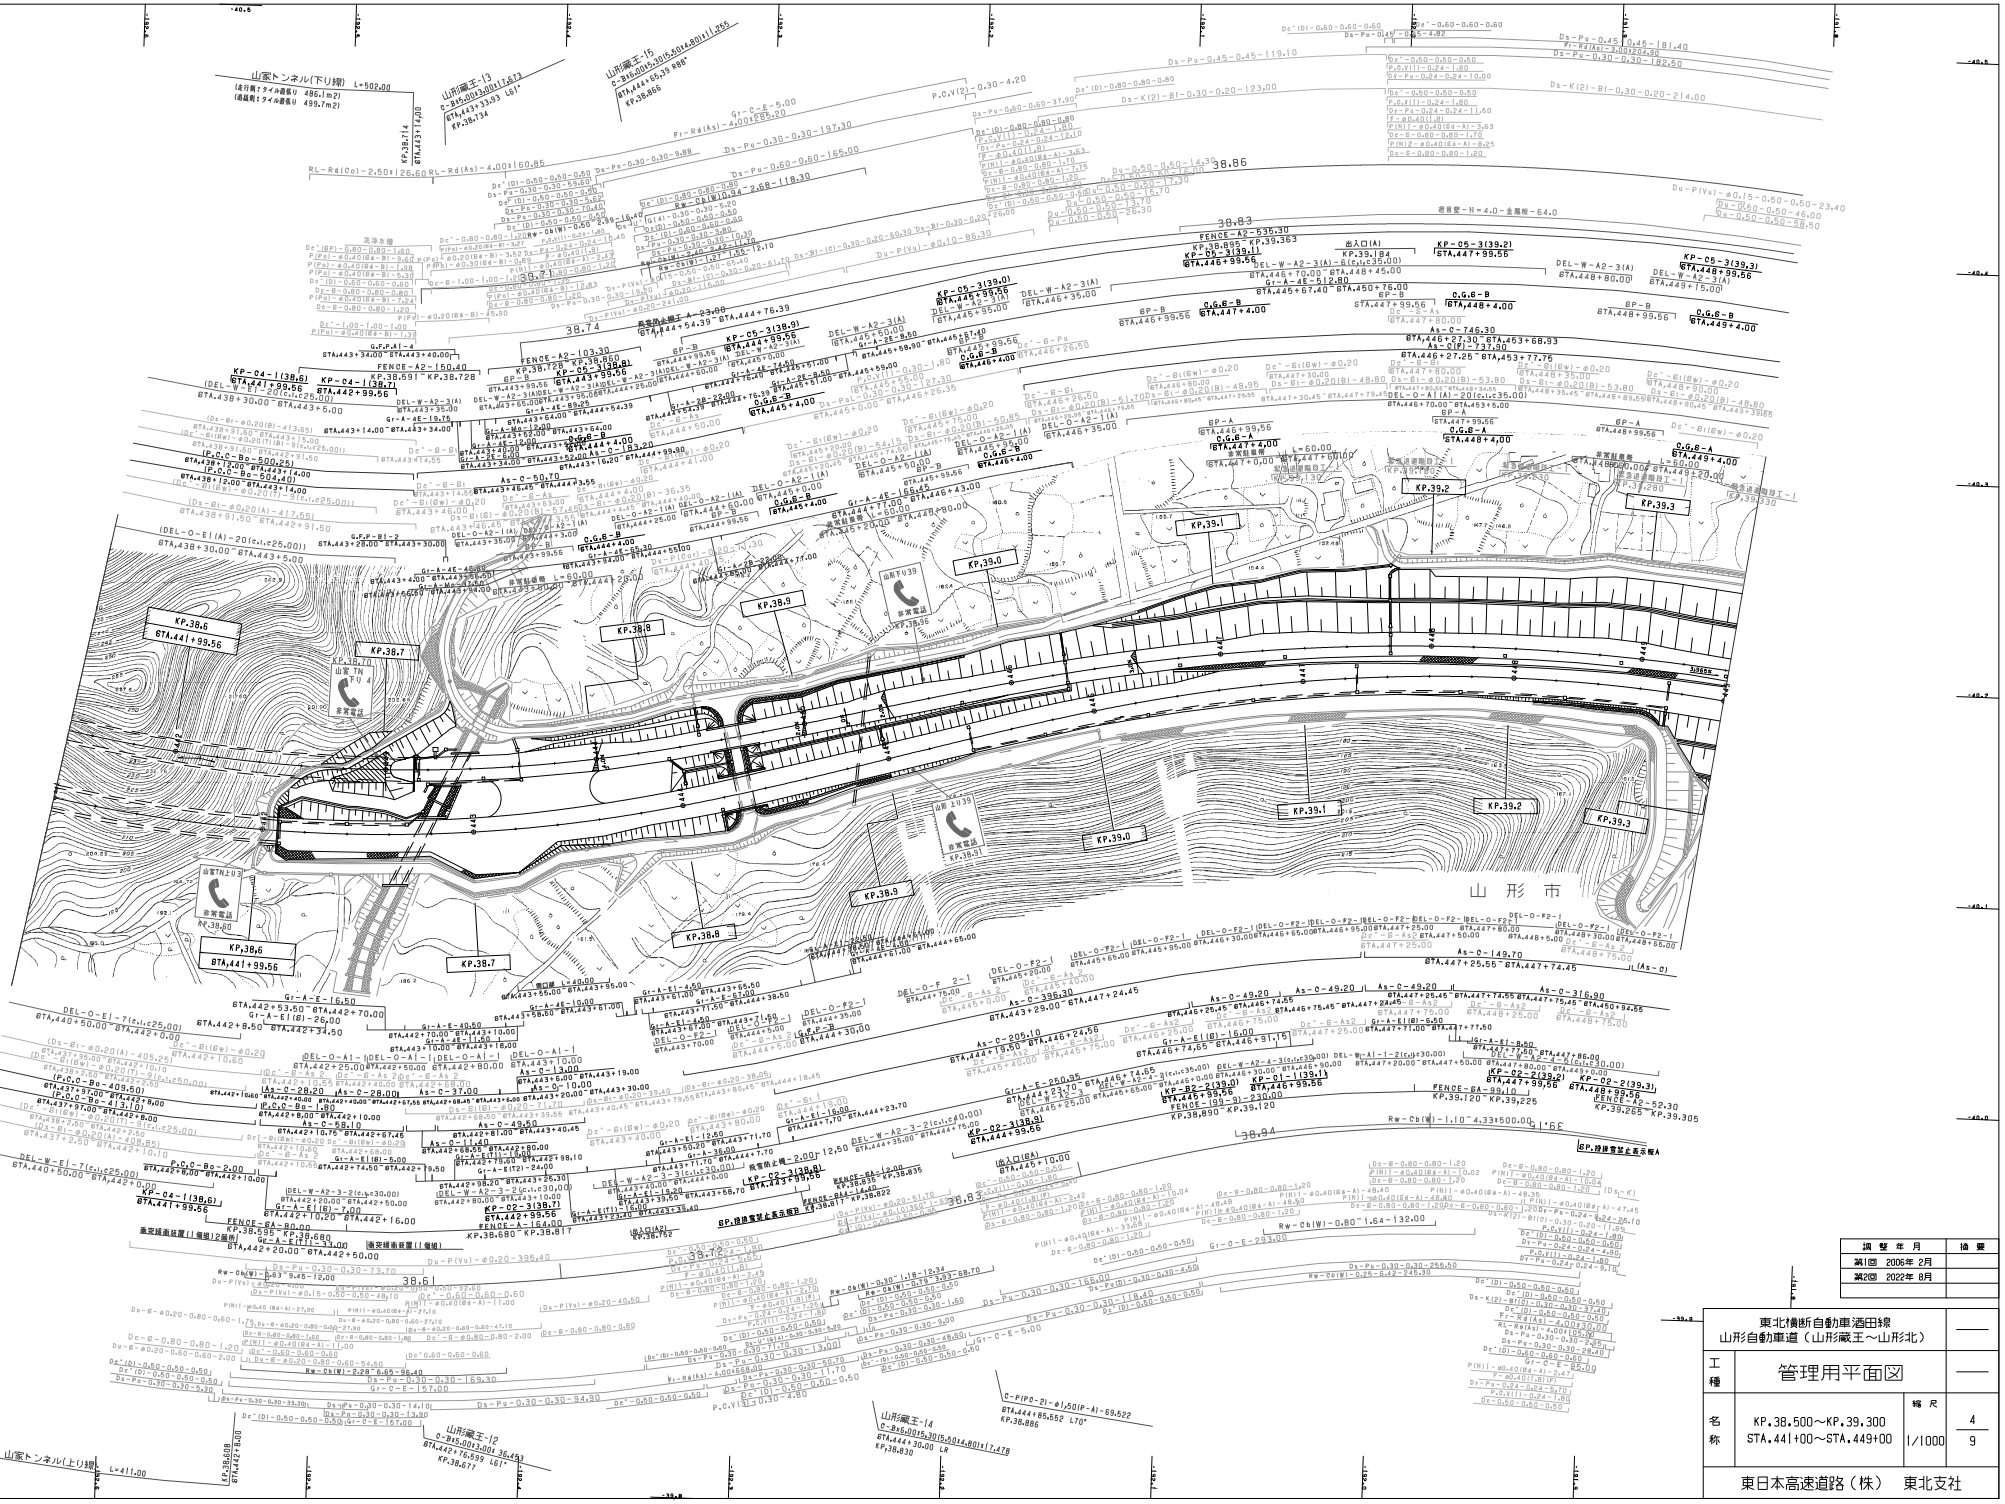
山形市
KP.38.6
KP.38.7
KP.38.8
KP.38.9
KP.39.0
KP.39.1
KP.39.2
KP.39.3
山家トンネル(下り線) L=502.00
山家トンネル(上り線) L=411.00
山形蔵王-13
山形蔵王-15
山形蔵王-14
山形蔵王-12
非常電話
非常駐車帯 L=60.00
非常駐車帯 L=60.00
非常駐車帯 L=60.00

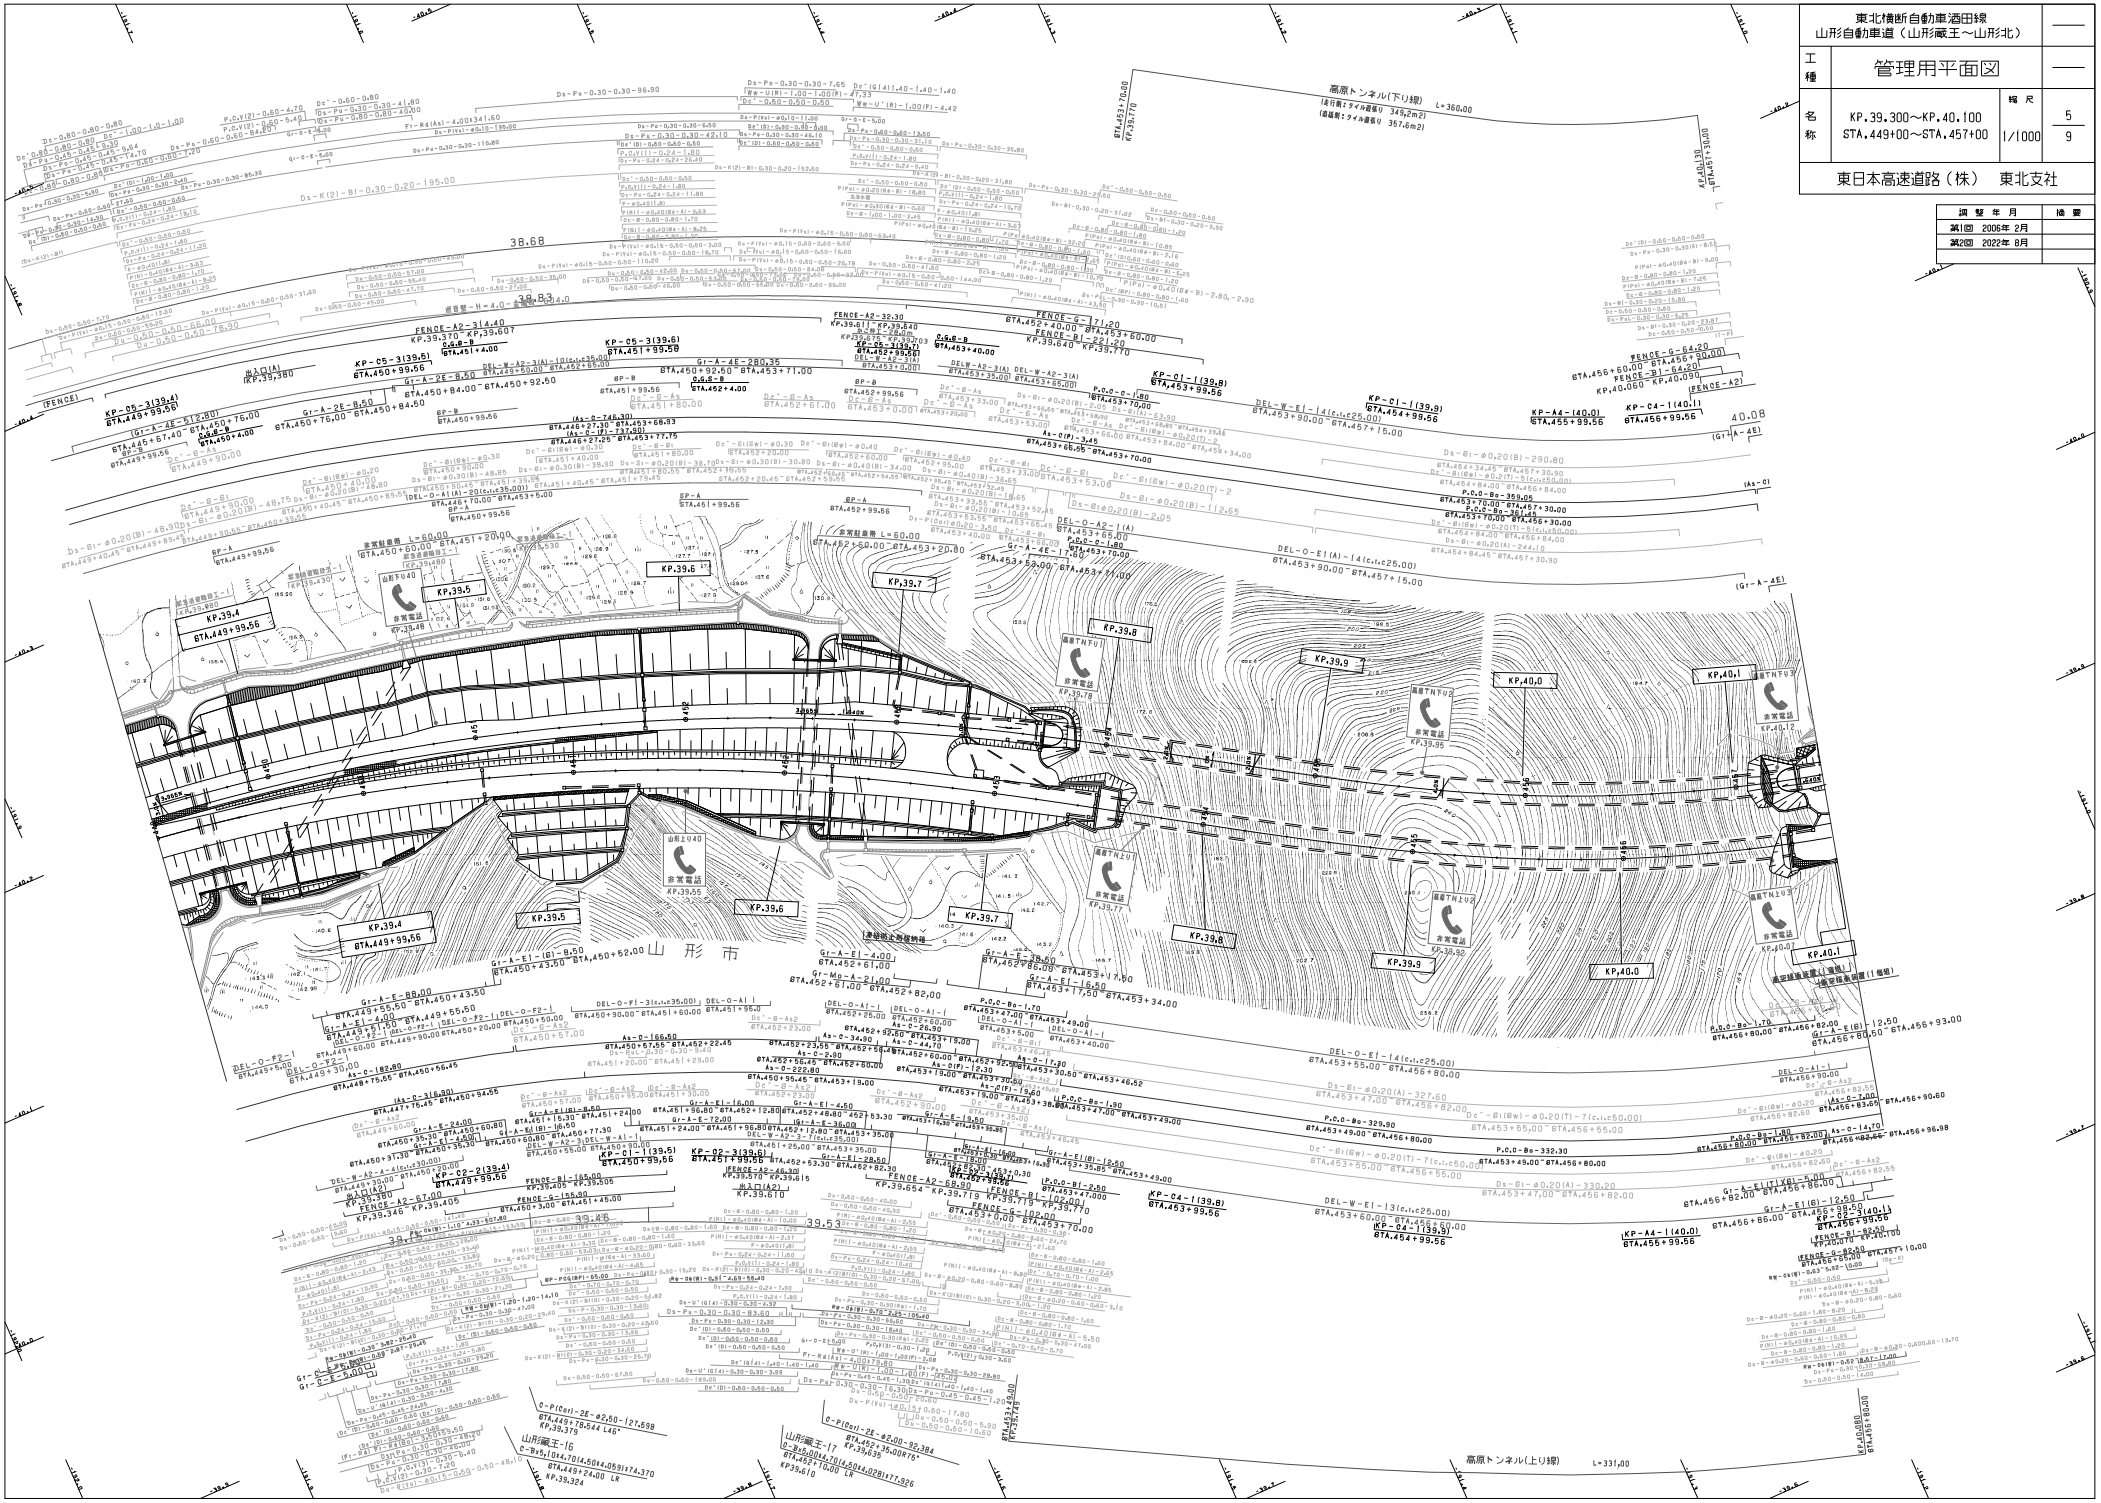

東北横断自動車酒田線 山形自動車道（山形蔵王～山形北）	——
工種	管理用平面図	——
名称	KP.39.300～KP.40.100 STA.449+00～STA.457+00	縮尺 1/1000
		5 9
東日本高速道路（株）　東北支社		

調整年月	摘要
第1回　2006年 2月	
第2回　2022年 8月	

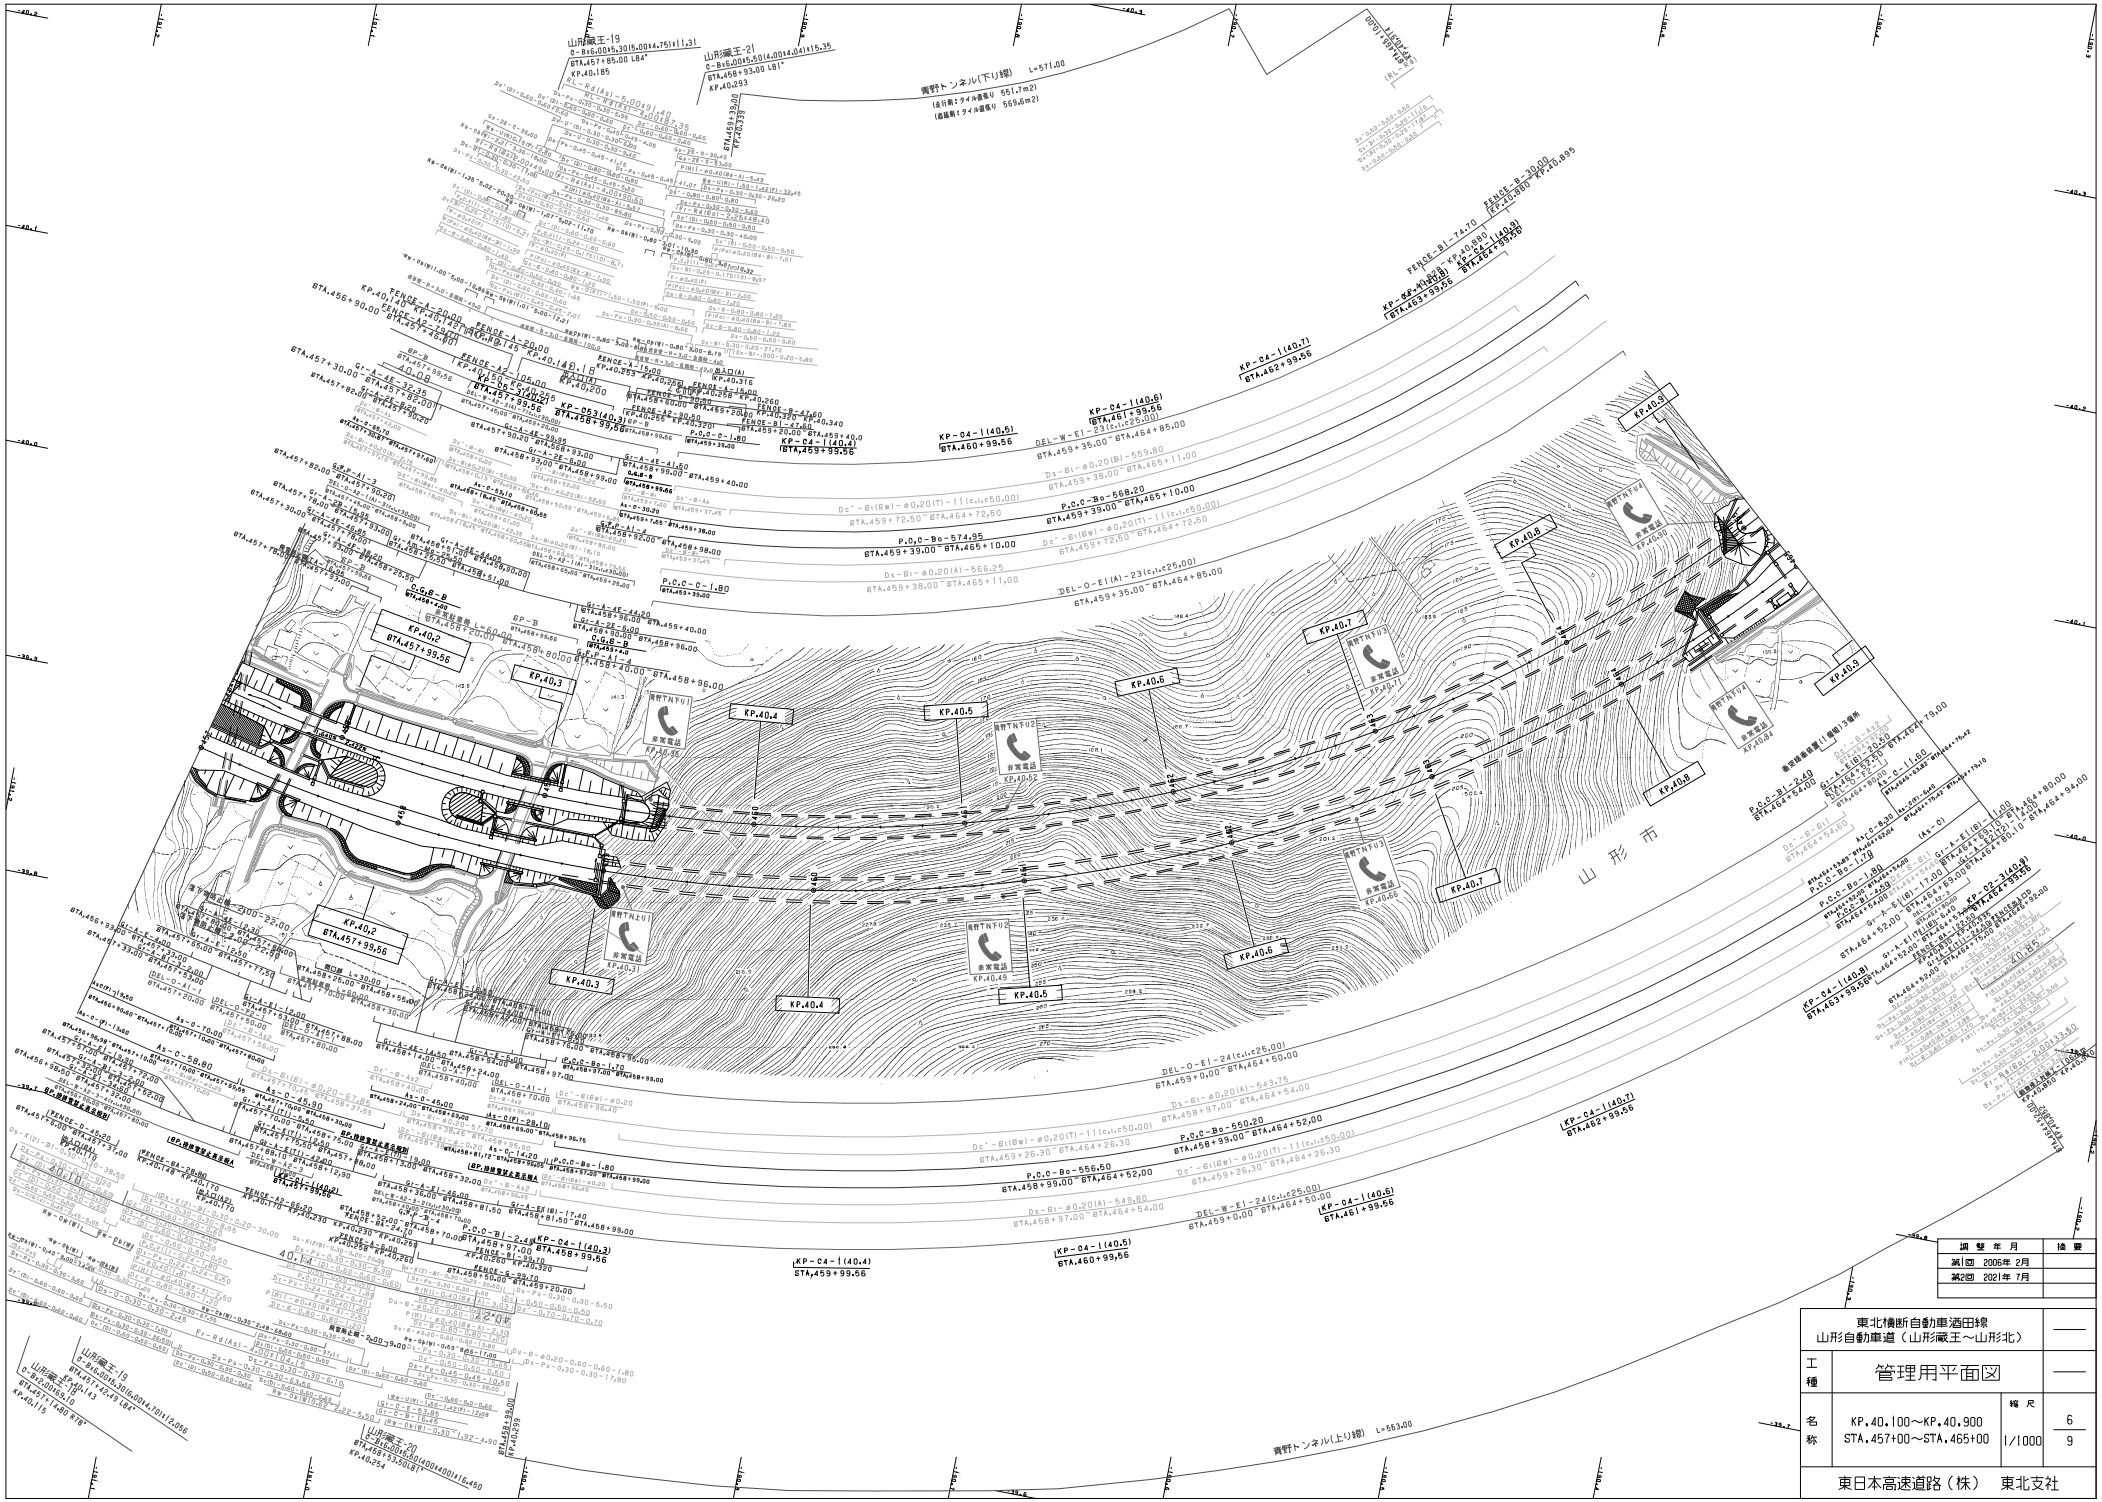

調整年月	摘要
第2回 2021年 7月	

東北横断自動車酒田線 山形自動車道（山形蔵王～山形北）			——
工種	管理用平面図		——
名称	KP.40.100～KP.40.900 STA.457+00～STA.465+00	縮尺 1/1000	6 9

東日本高速道路（株）　東北支社

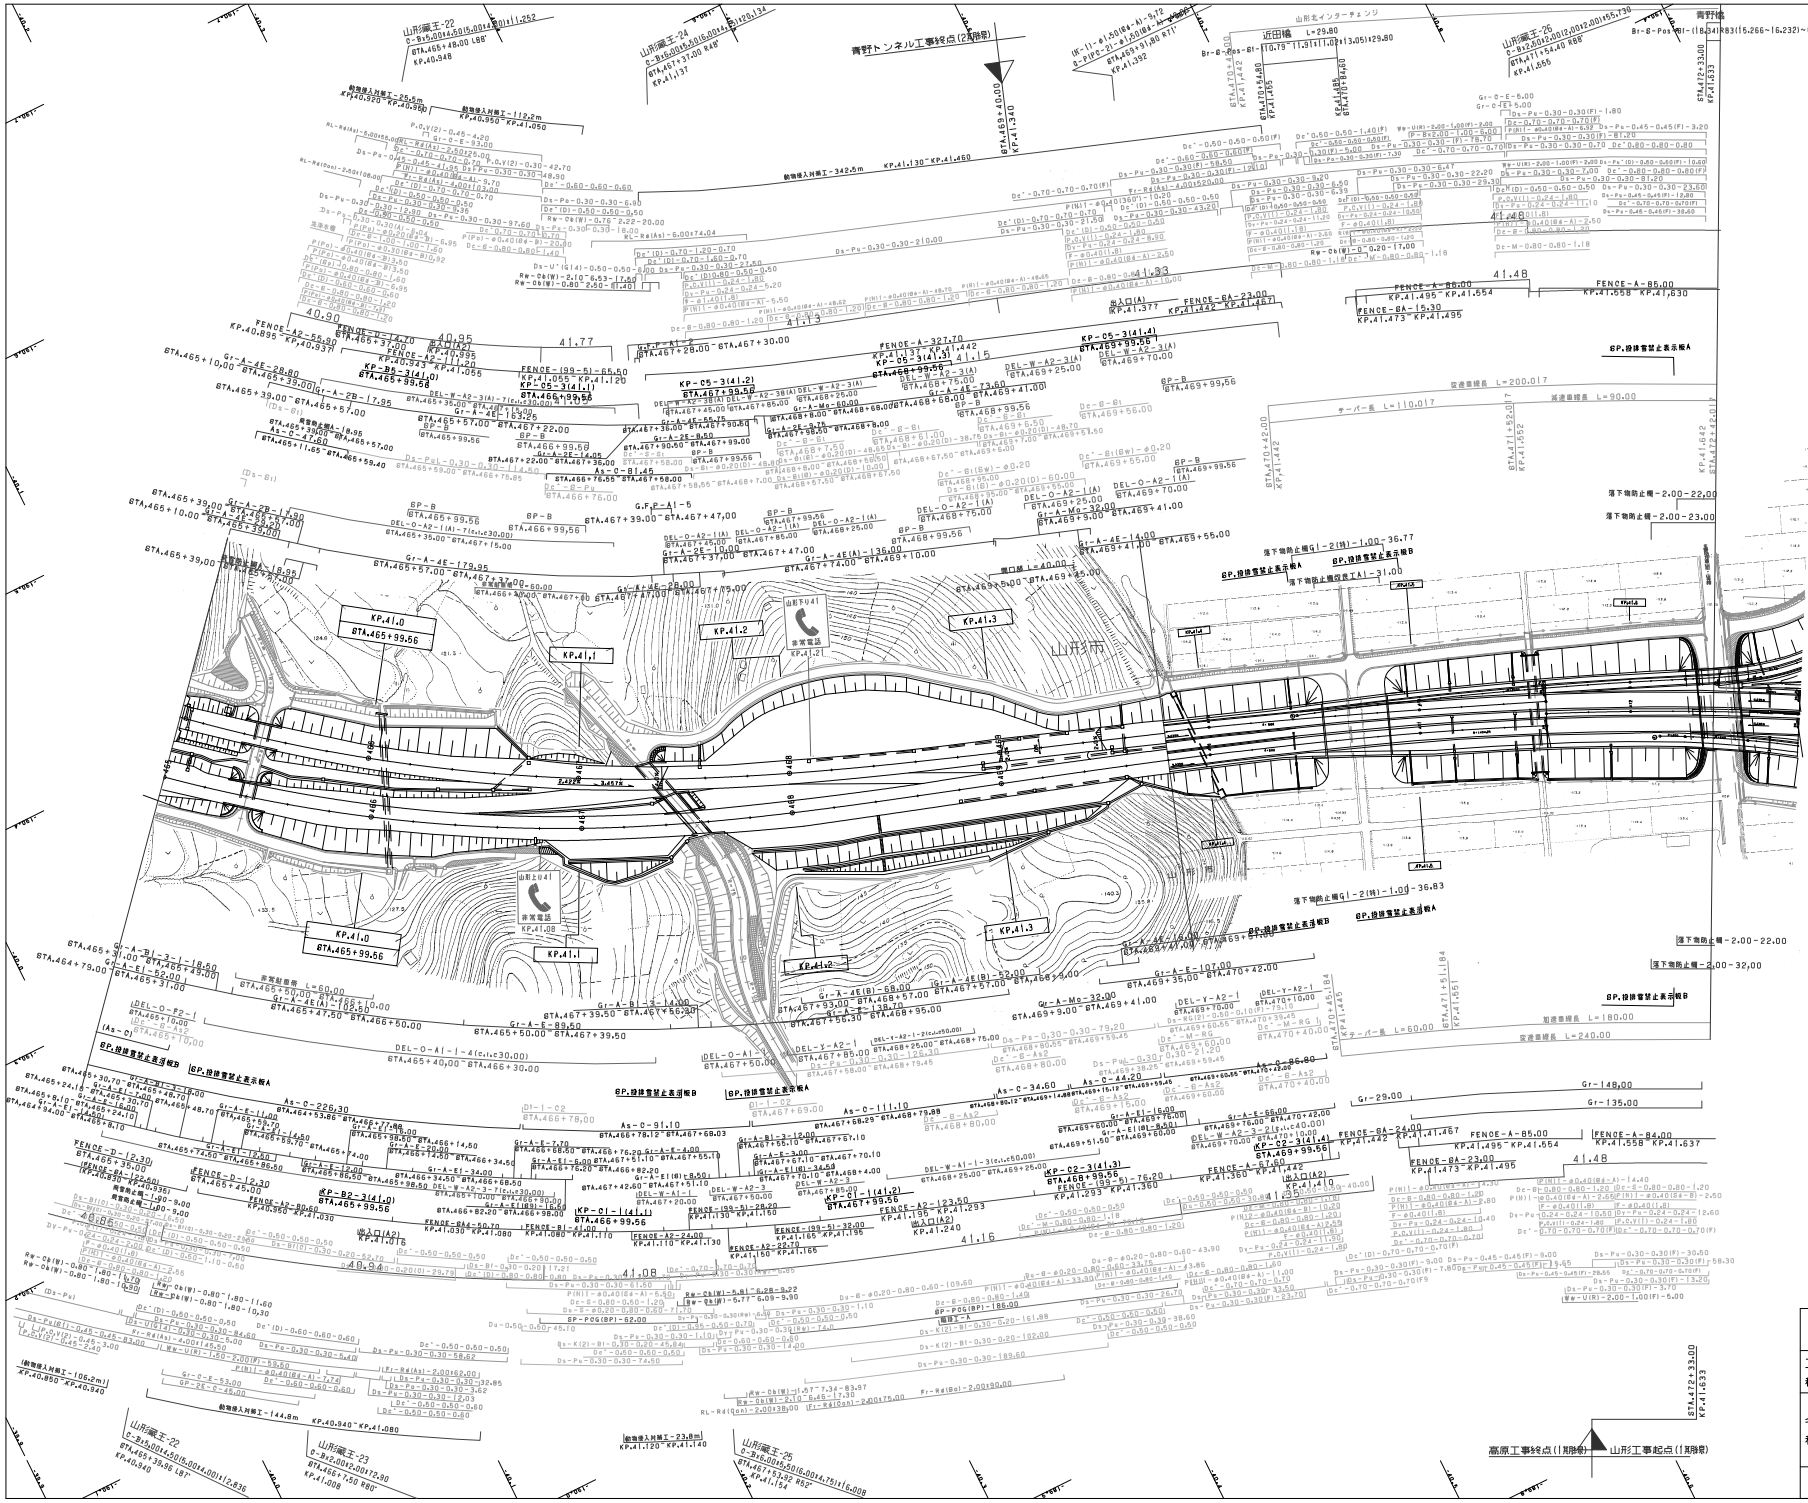
山形北インターチェンジ
青野トンネル工事終点(2次掘)
近田橋 L=29.80
KP.41.0
KP.41.1
KP.41.2
KP.41.3
非常電話
KP.41.08
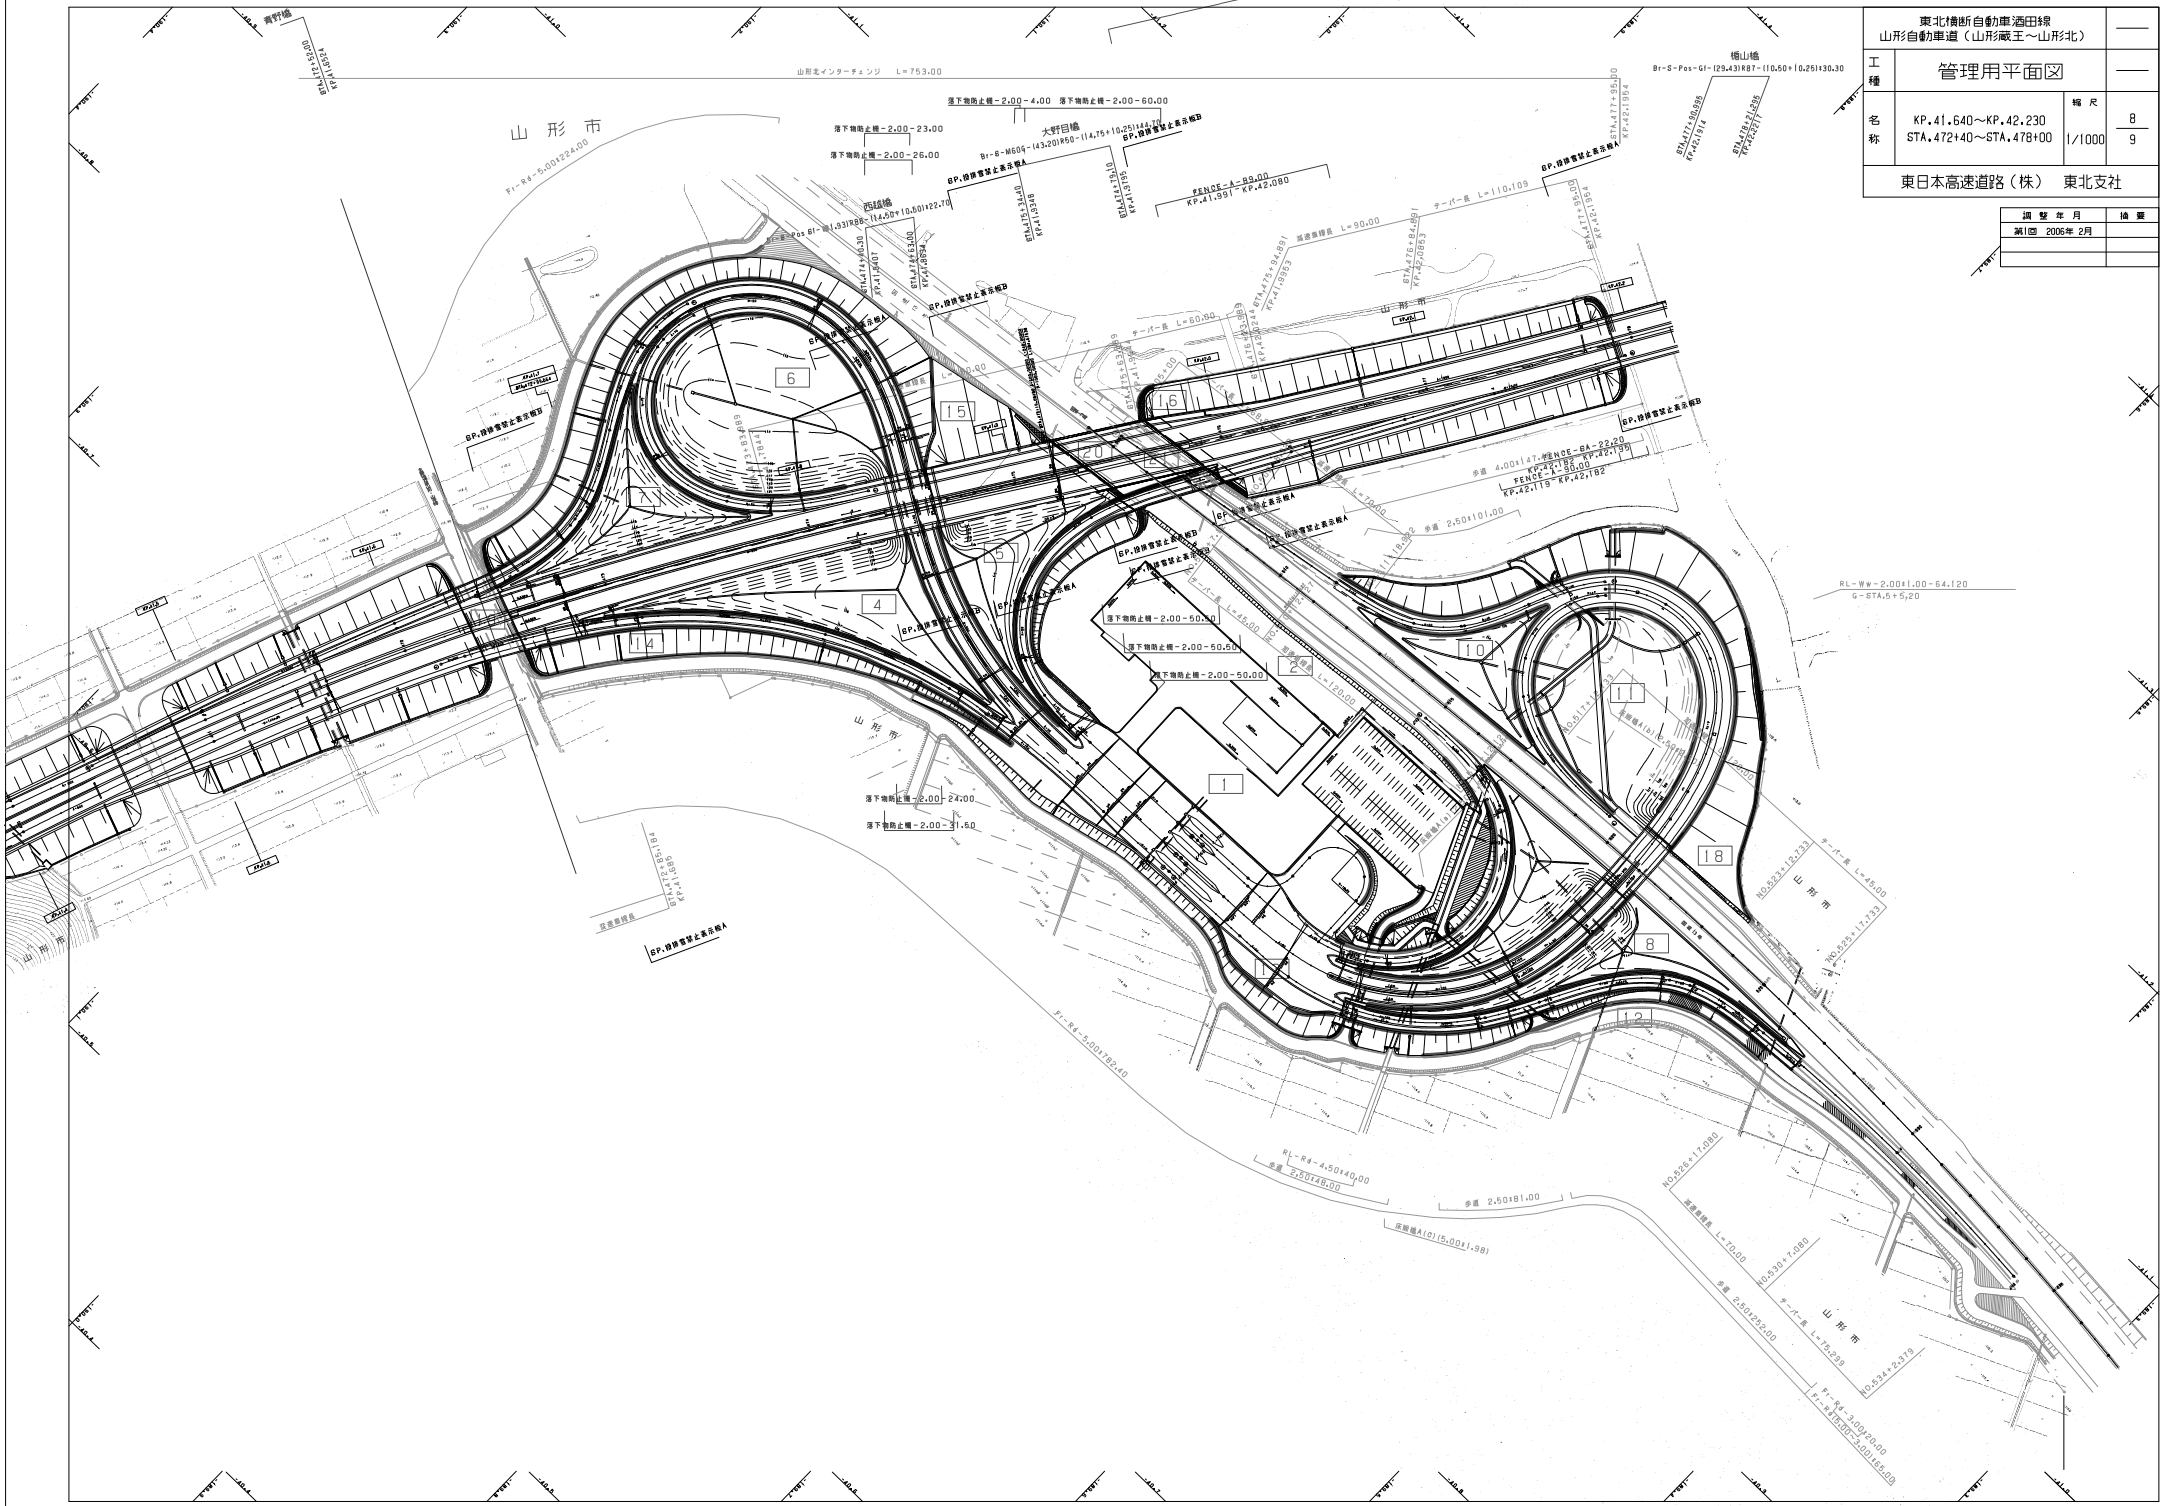

東北横断自動車酒田線 山形自動車道（山形蔵王～山形北）			——
工種	管理用平面図		——
名称	KP.41.640～KP.42.230 STA.472+40～STA.478+00	縮尺 1/1000	8 9
東日本高速道路（株）　東北支社			

調整年月	摘要
第1回　2006年 2月	

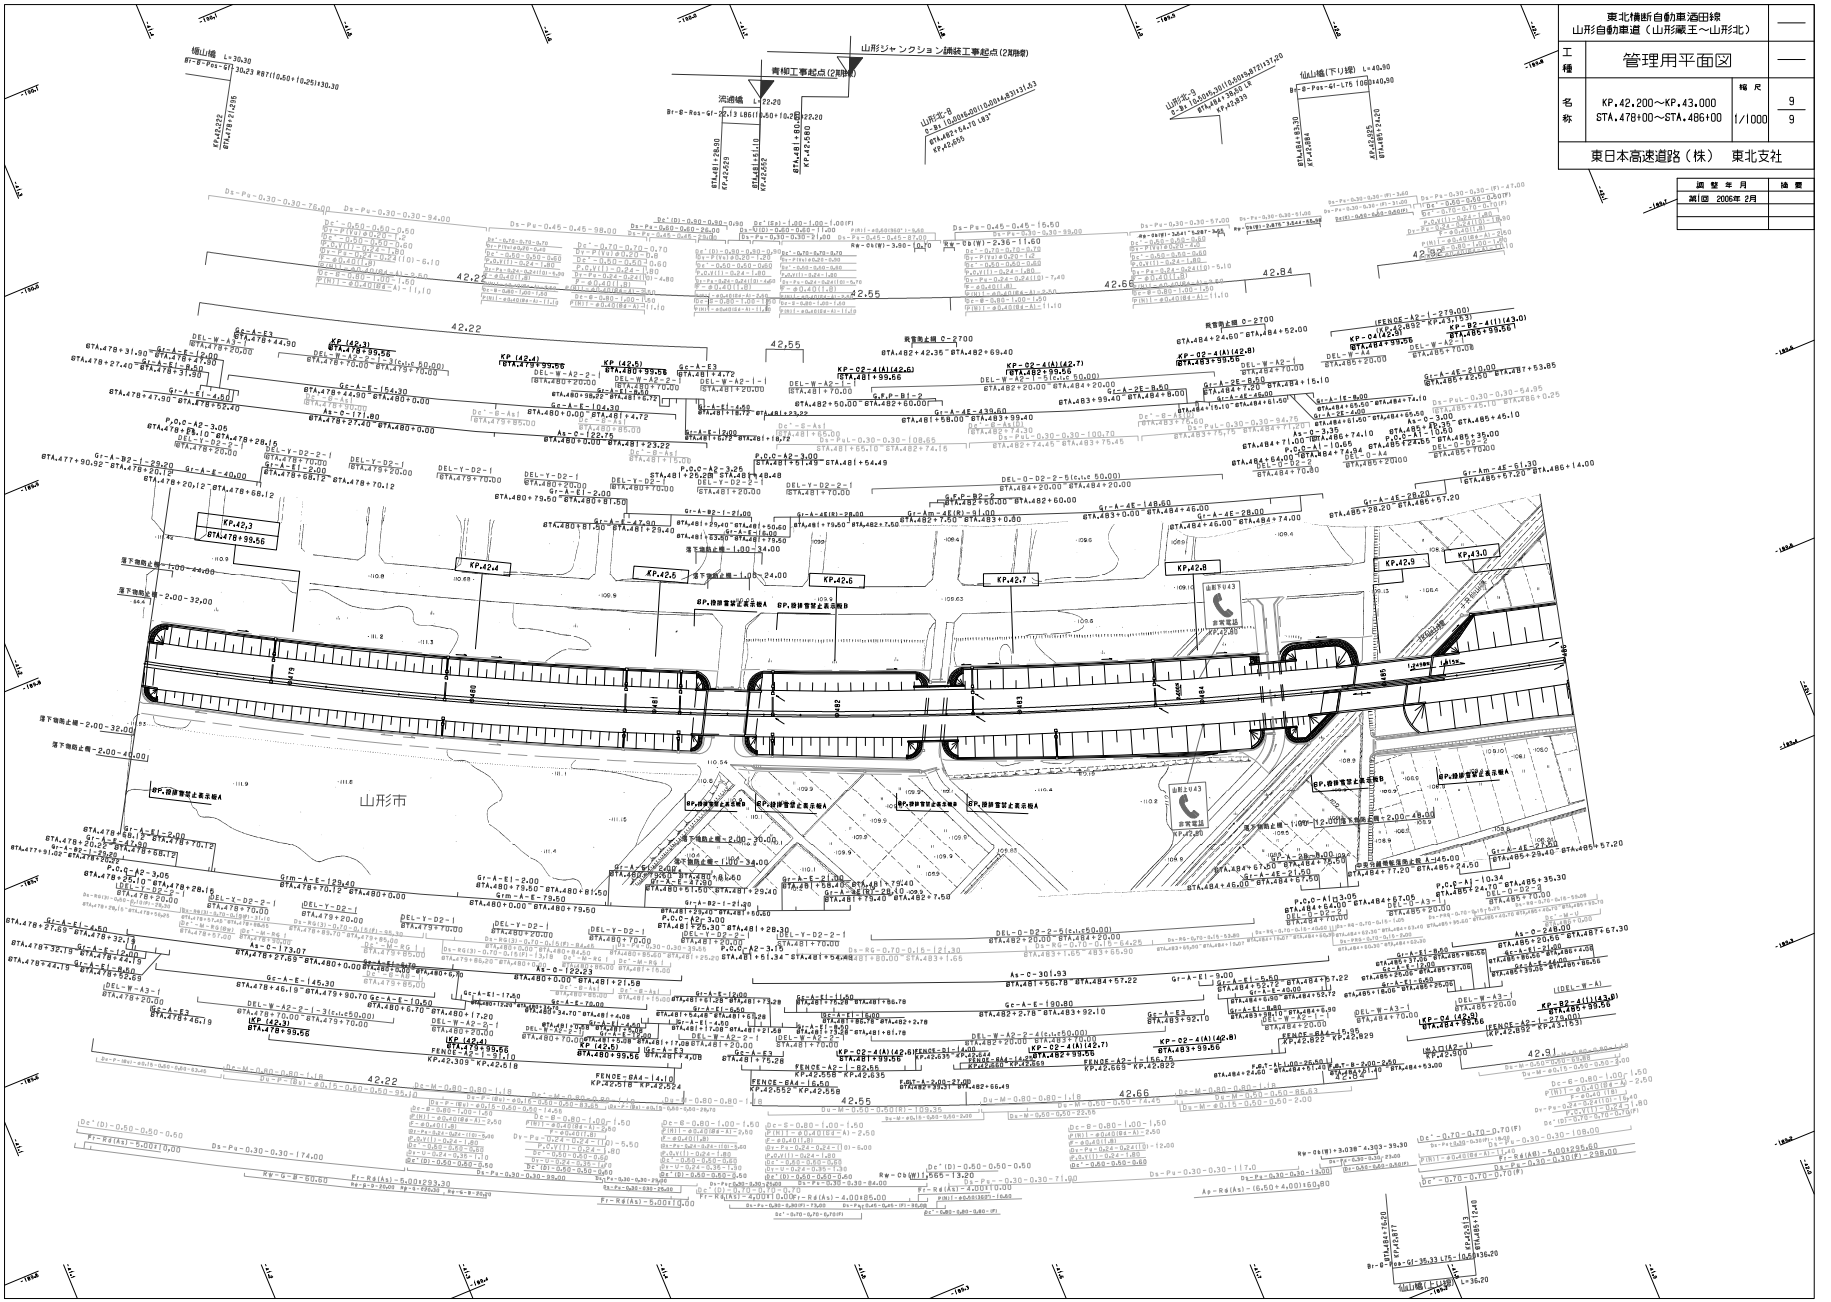

東北横断自動車酒田線 山形自動車道（山形蔵王～山形北）	
工種	管理用平面図
名称	KP.42.200～KP.43.000 STA.478+00～STA.486+00
幅尺	1/1000
	9/9
東日本高速道路（株）　東北支社	


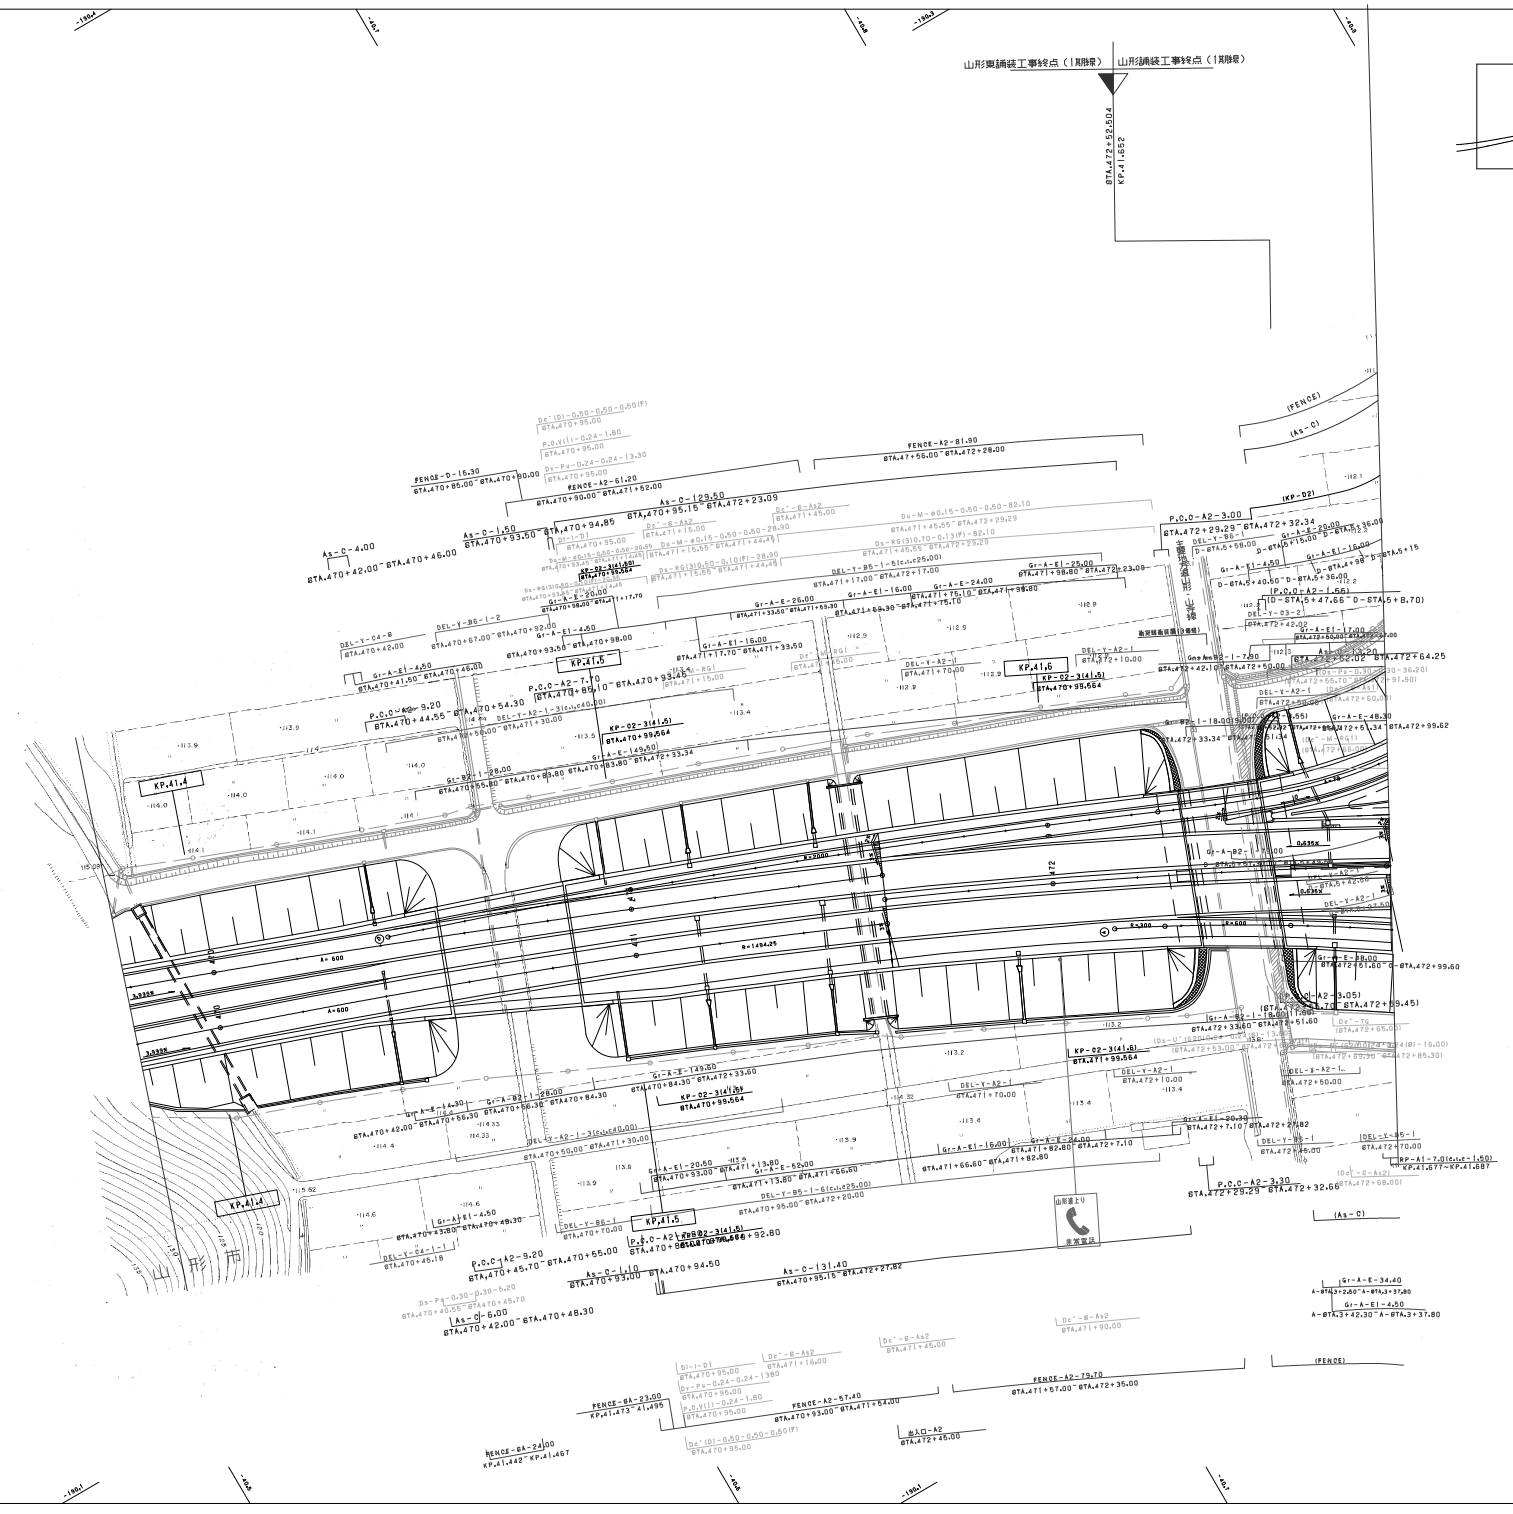

調整年月	摘要
第1回 2006年 2月	
第2回 2012年 4月	

東北横断自動車酒田線
山形自動車道（山形蔵王～山形北）

工種：管理用平面図

名称：山形北インターチェンジ
KP.41.642～KP.41.991
STA.472+42～STA.475+94

縮尺：1/500

1/5

東日本高速道路（株）　東北支社

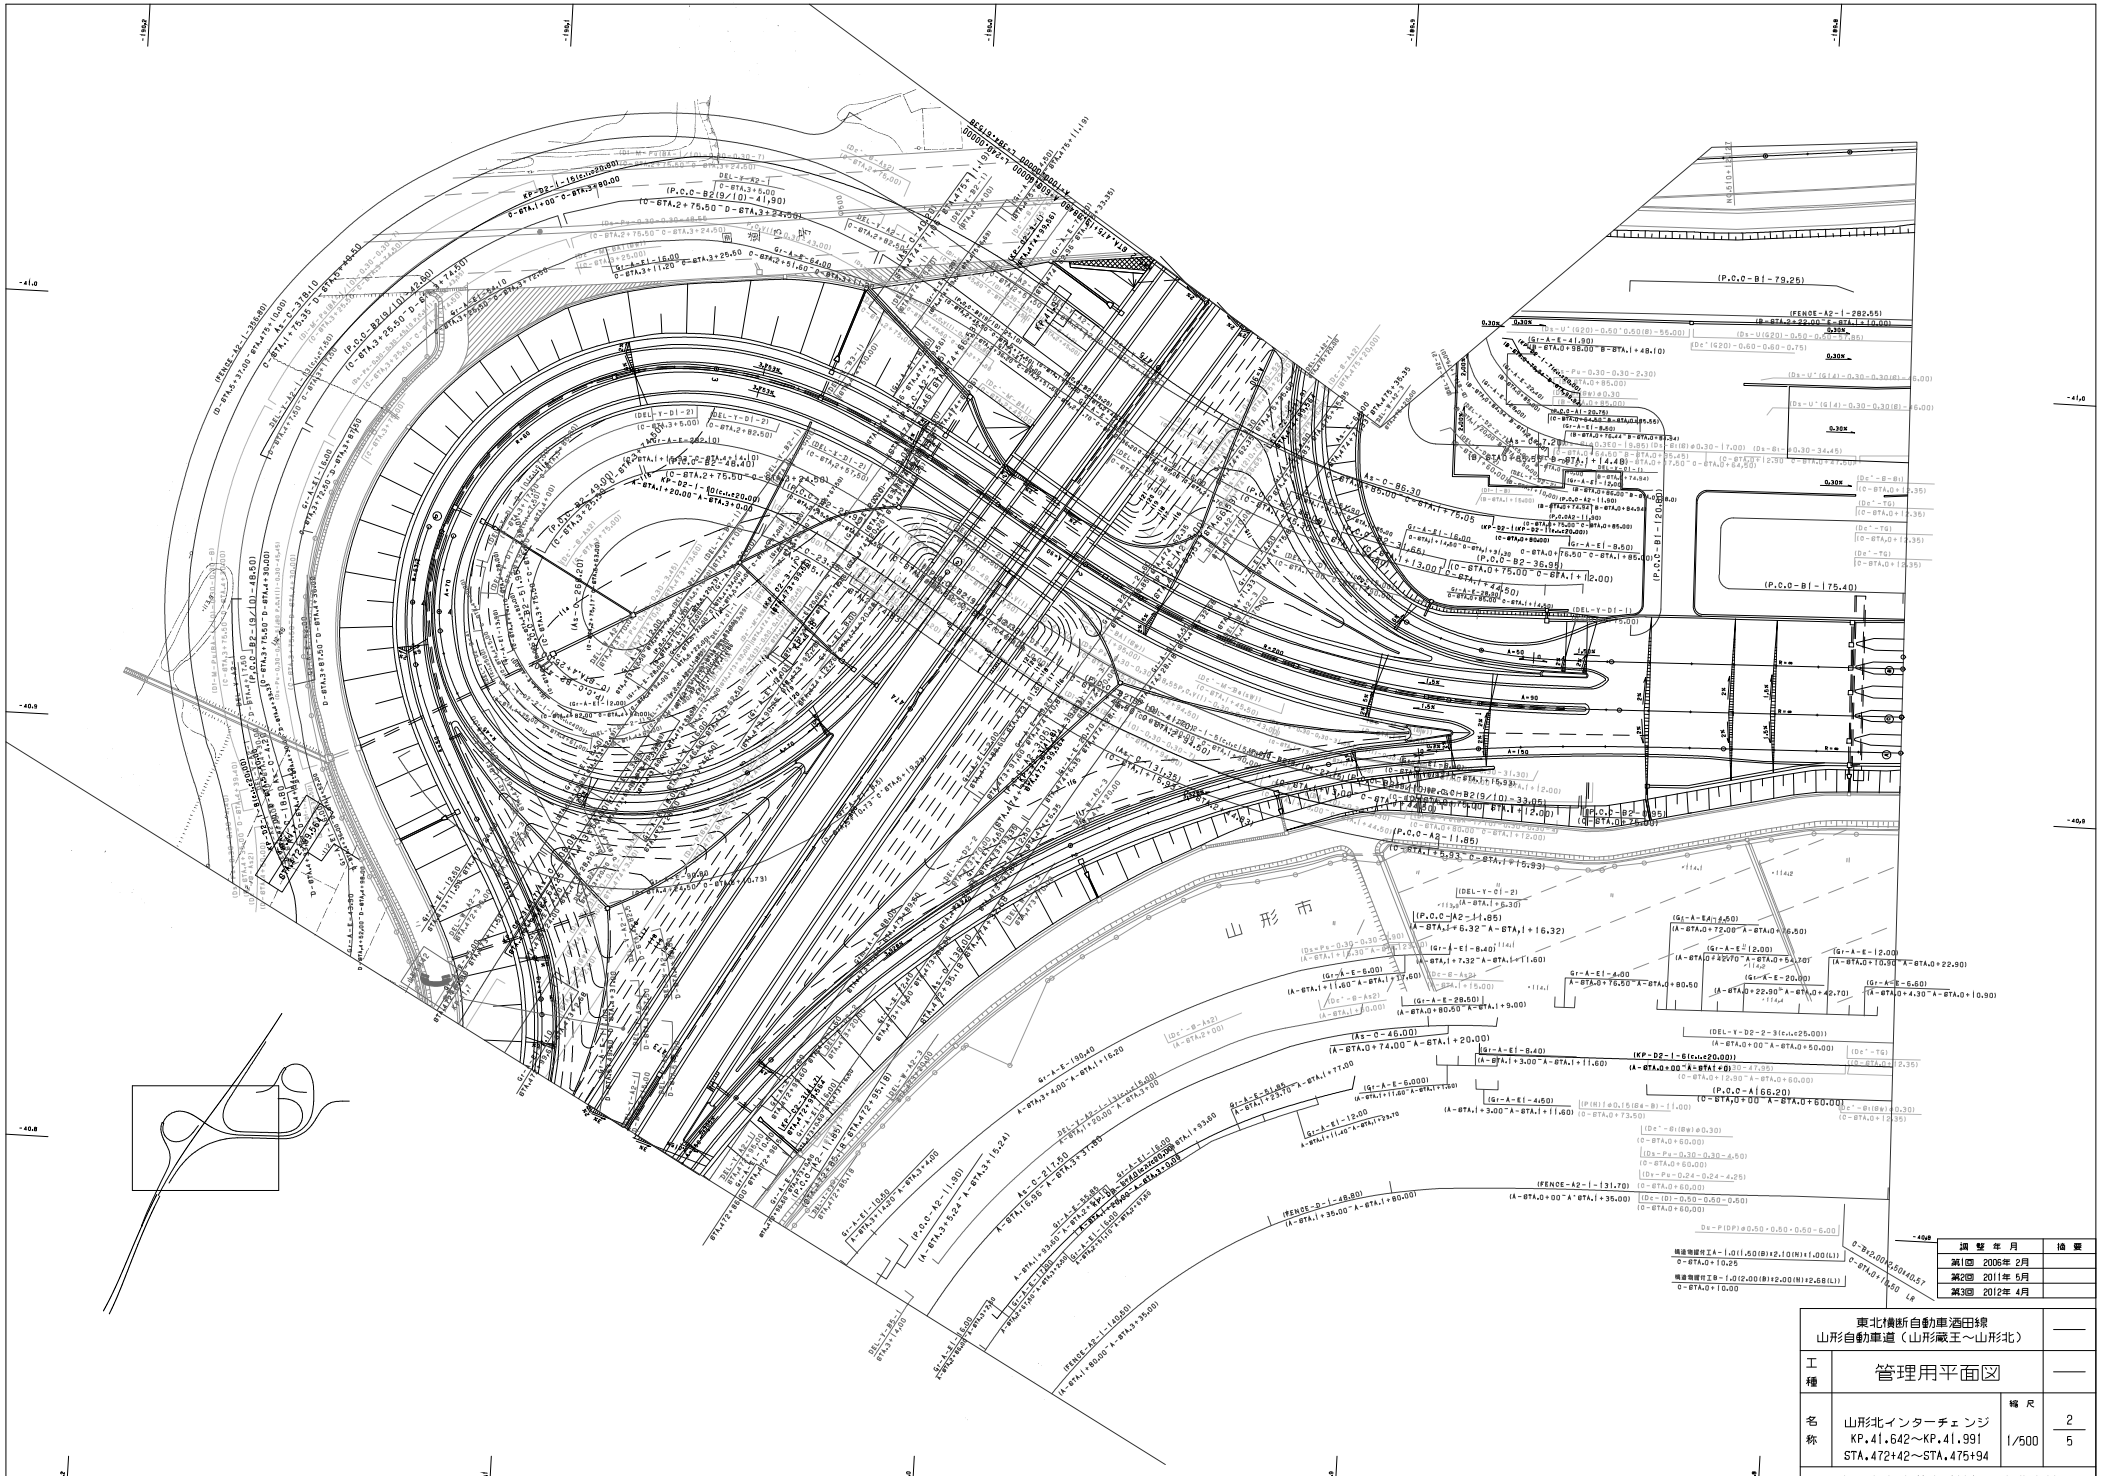

調整年月	摘要
第1回 2006年 2月	
第2回 2011年 5月	
第3回 2012年 4月	

東北横断自動車酒田線 山形自動車道（山形蔵王～山形北）			——
工種	管理用平面図		——
名称	山形北インターチェンジ KP.41.642～KP.41.991 STA.472+42～STA.475+94	縮尺 1/500	2 5

東日本高速道路（株）　東北支社

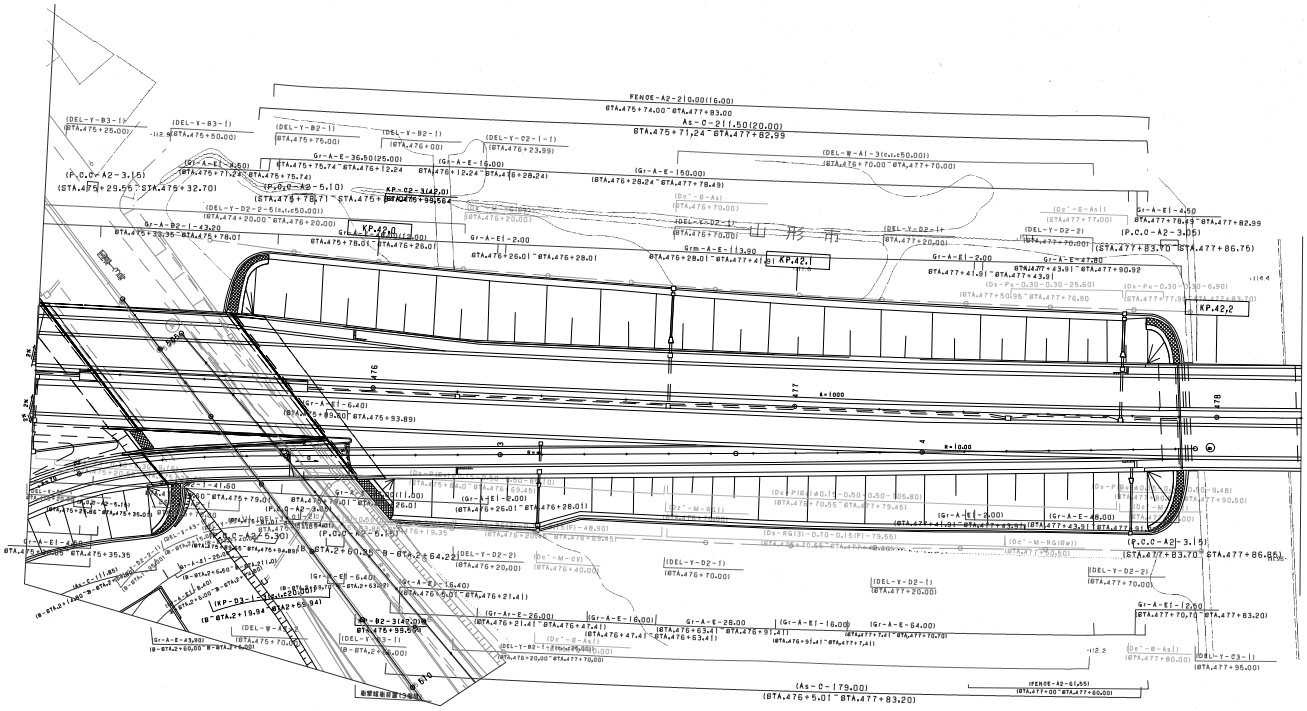

調整年月	摘要
第1回 2006年 2月	

東北横断自動車酒田線 山形自動車道（山形蔵王～山形北）			——
工種	管理用平面図		——
名称	山形北インターチェンジ KP.41.642～KP.41.991 STA.472+42～STA.475+94	縮尺 1/500	3 5
東日本高速道路（株） 東北支社			

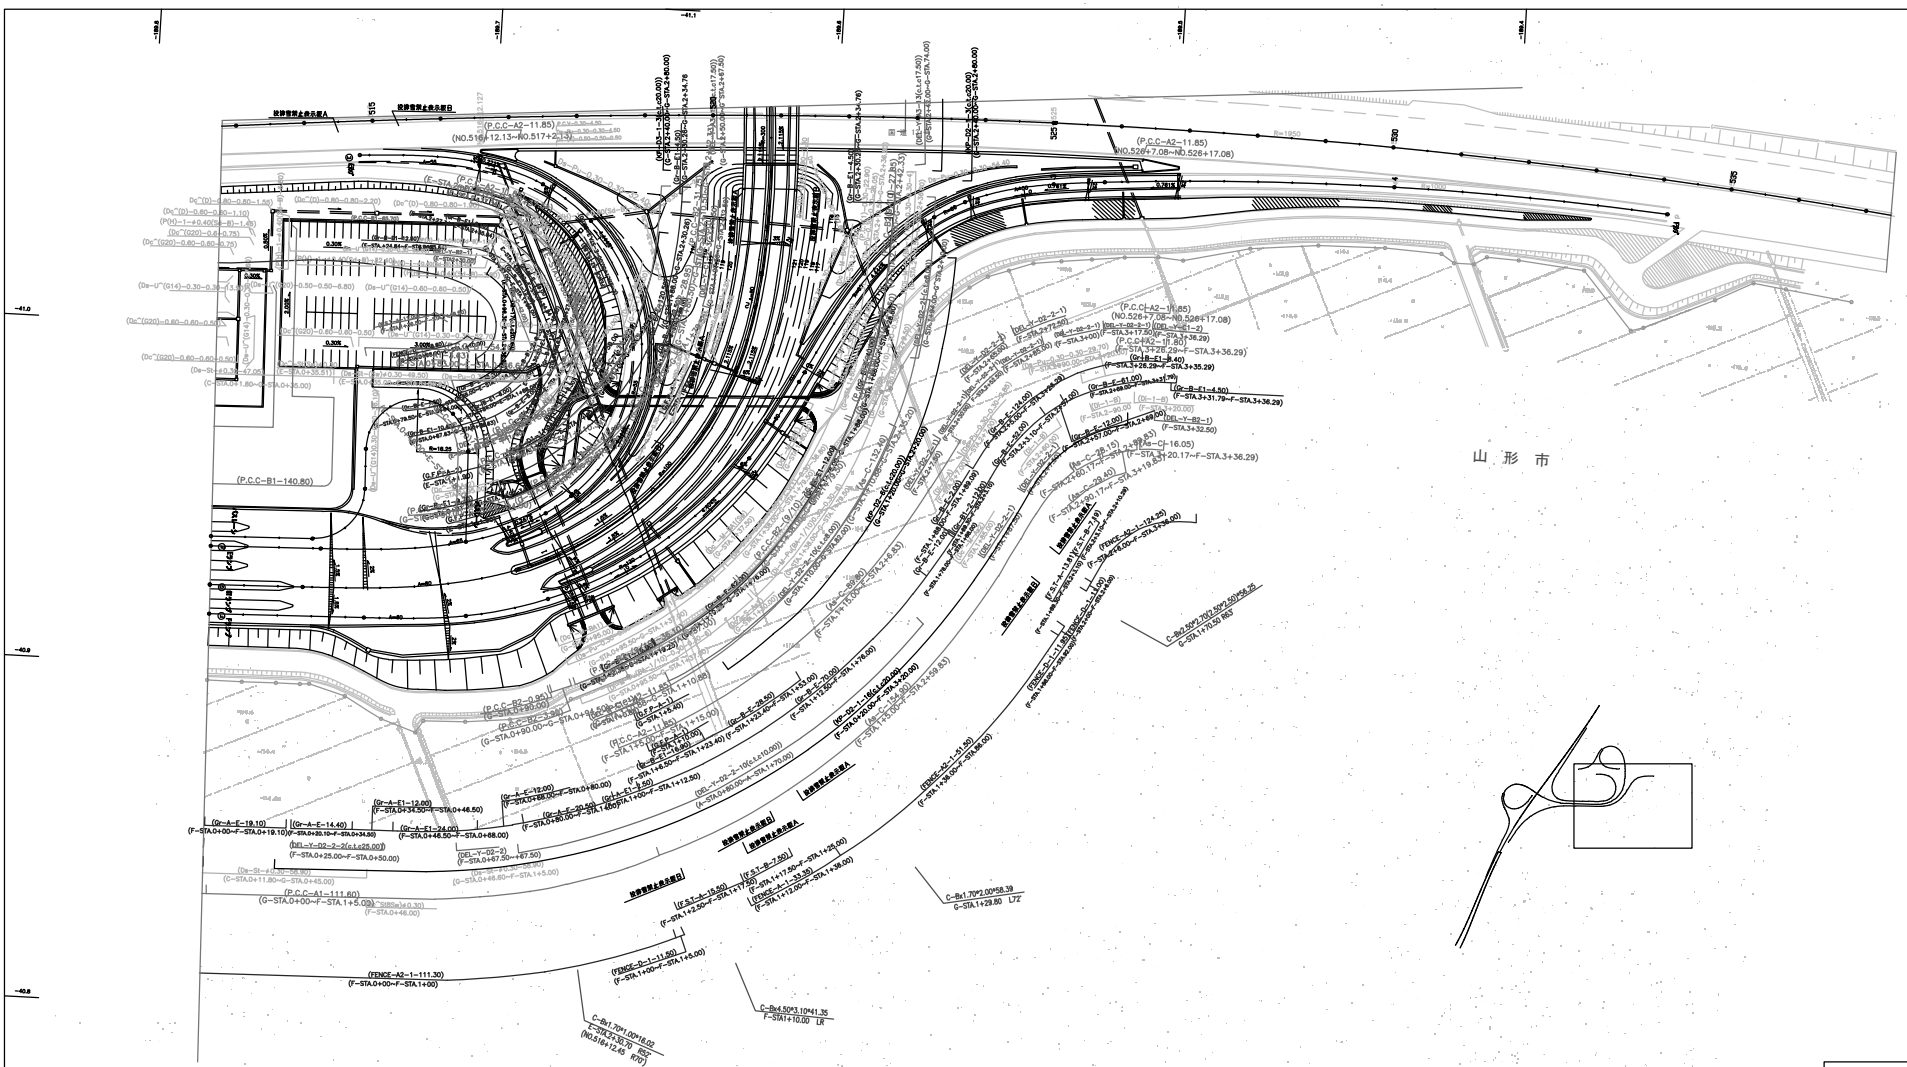

図 面 番 号		枝 番
第1回 2006年 2月		

東北横断自動車酒田線
山形自動車道（山形蔵王～山形北）

工種：管理用平面図

名称：山形北インターチェンジ
KP. 41. 642～KP. 41. 991
STA. 472+42～STA. 475+94

縮尺：1/500

4
5

東日本高速道路（株） 東北支社

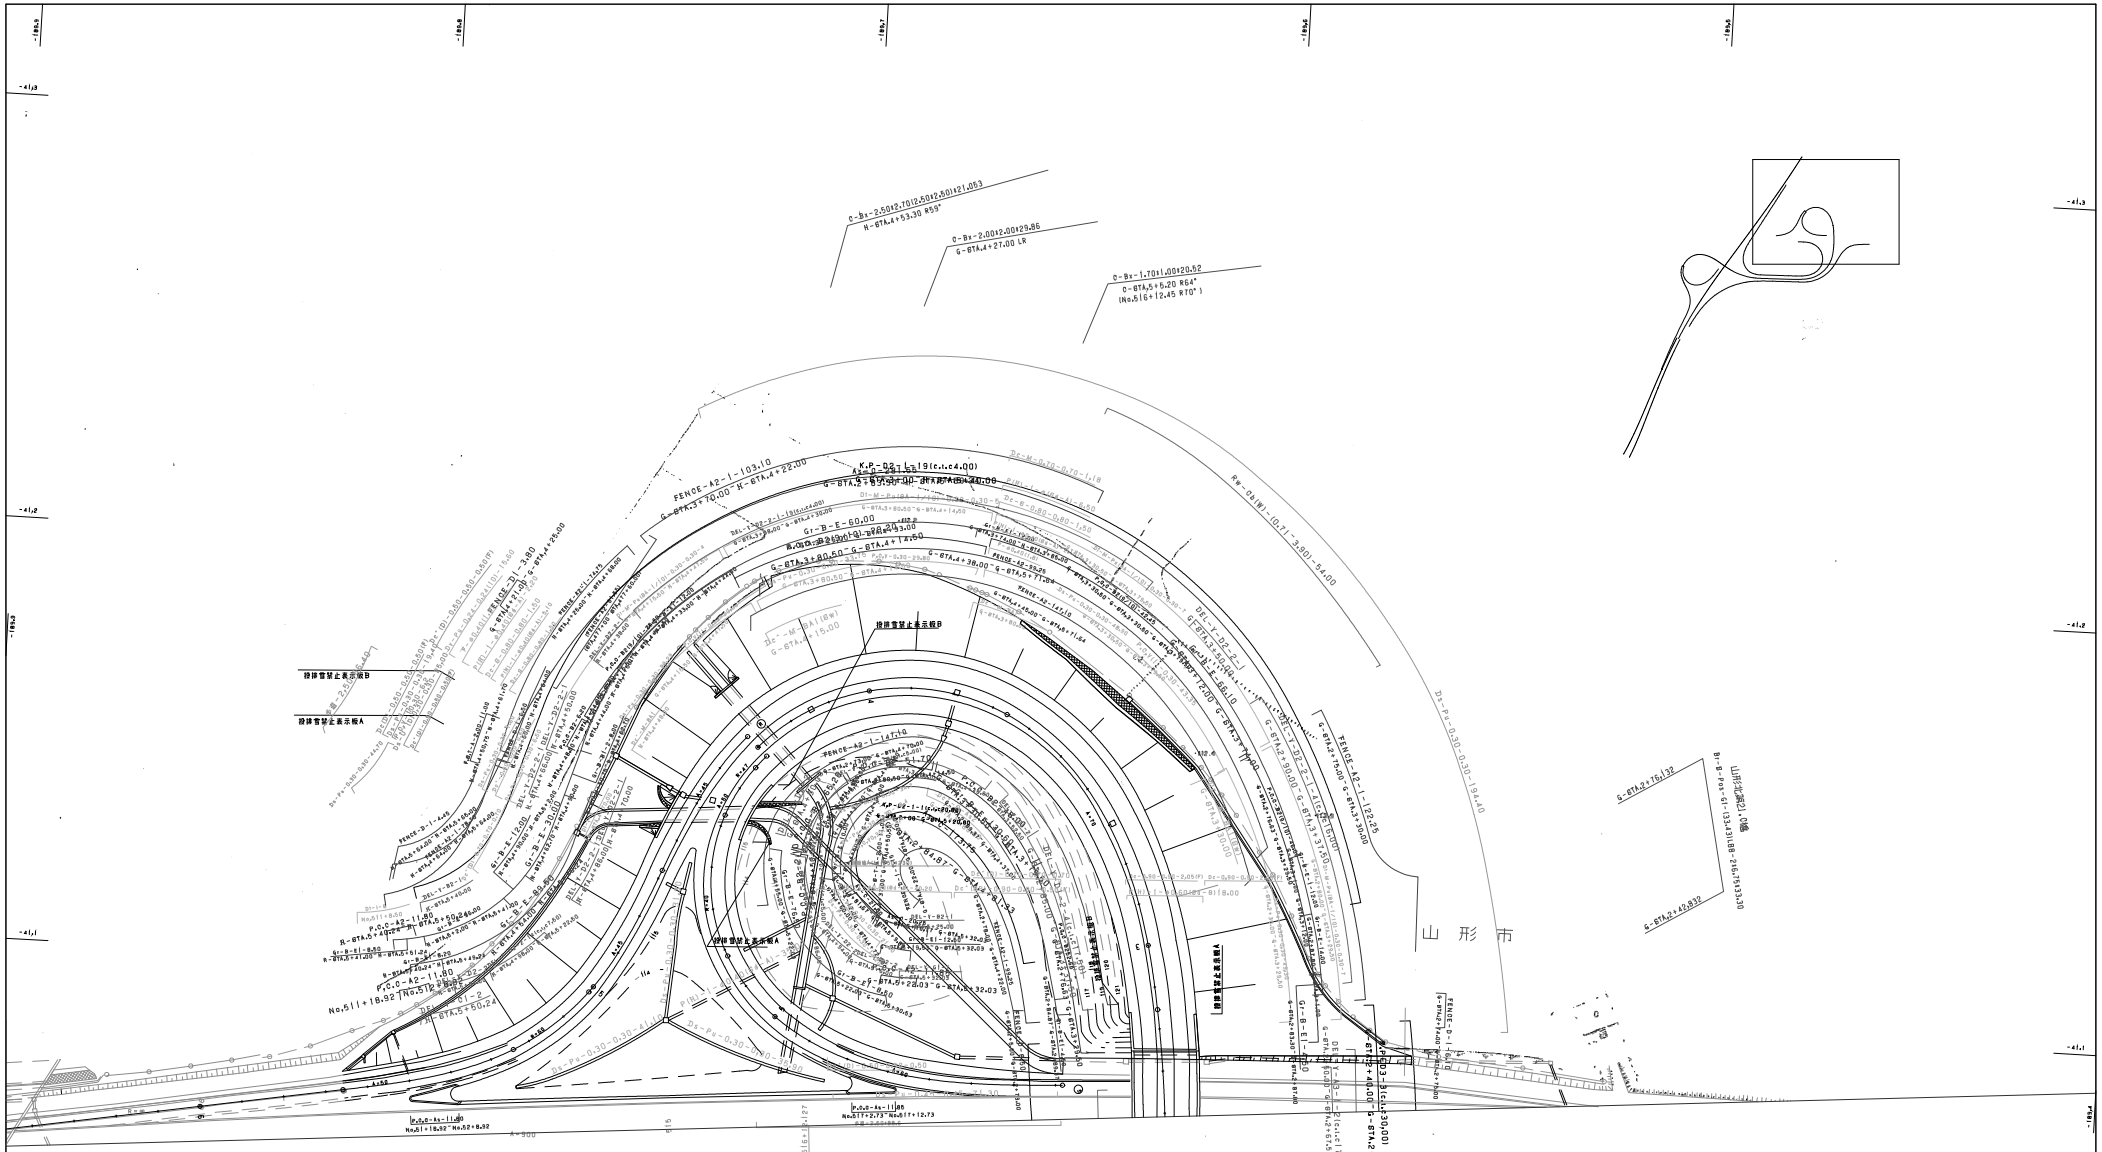

調整年月	摘要
第1回 2006年2月	

東北横断自動車酒田線 山形自動車道（山形蔵王～山形北）			——
工種	管理用平面図		——
名称	山形北インターチェンジ KP.41.642～KP.41.991 STA.472+42～STA.475+94	縮尺 1/500	5 5
東日本高速道路（株） 東北支社			

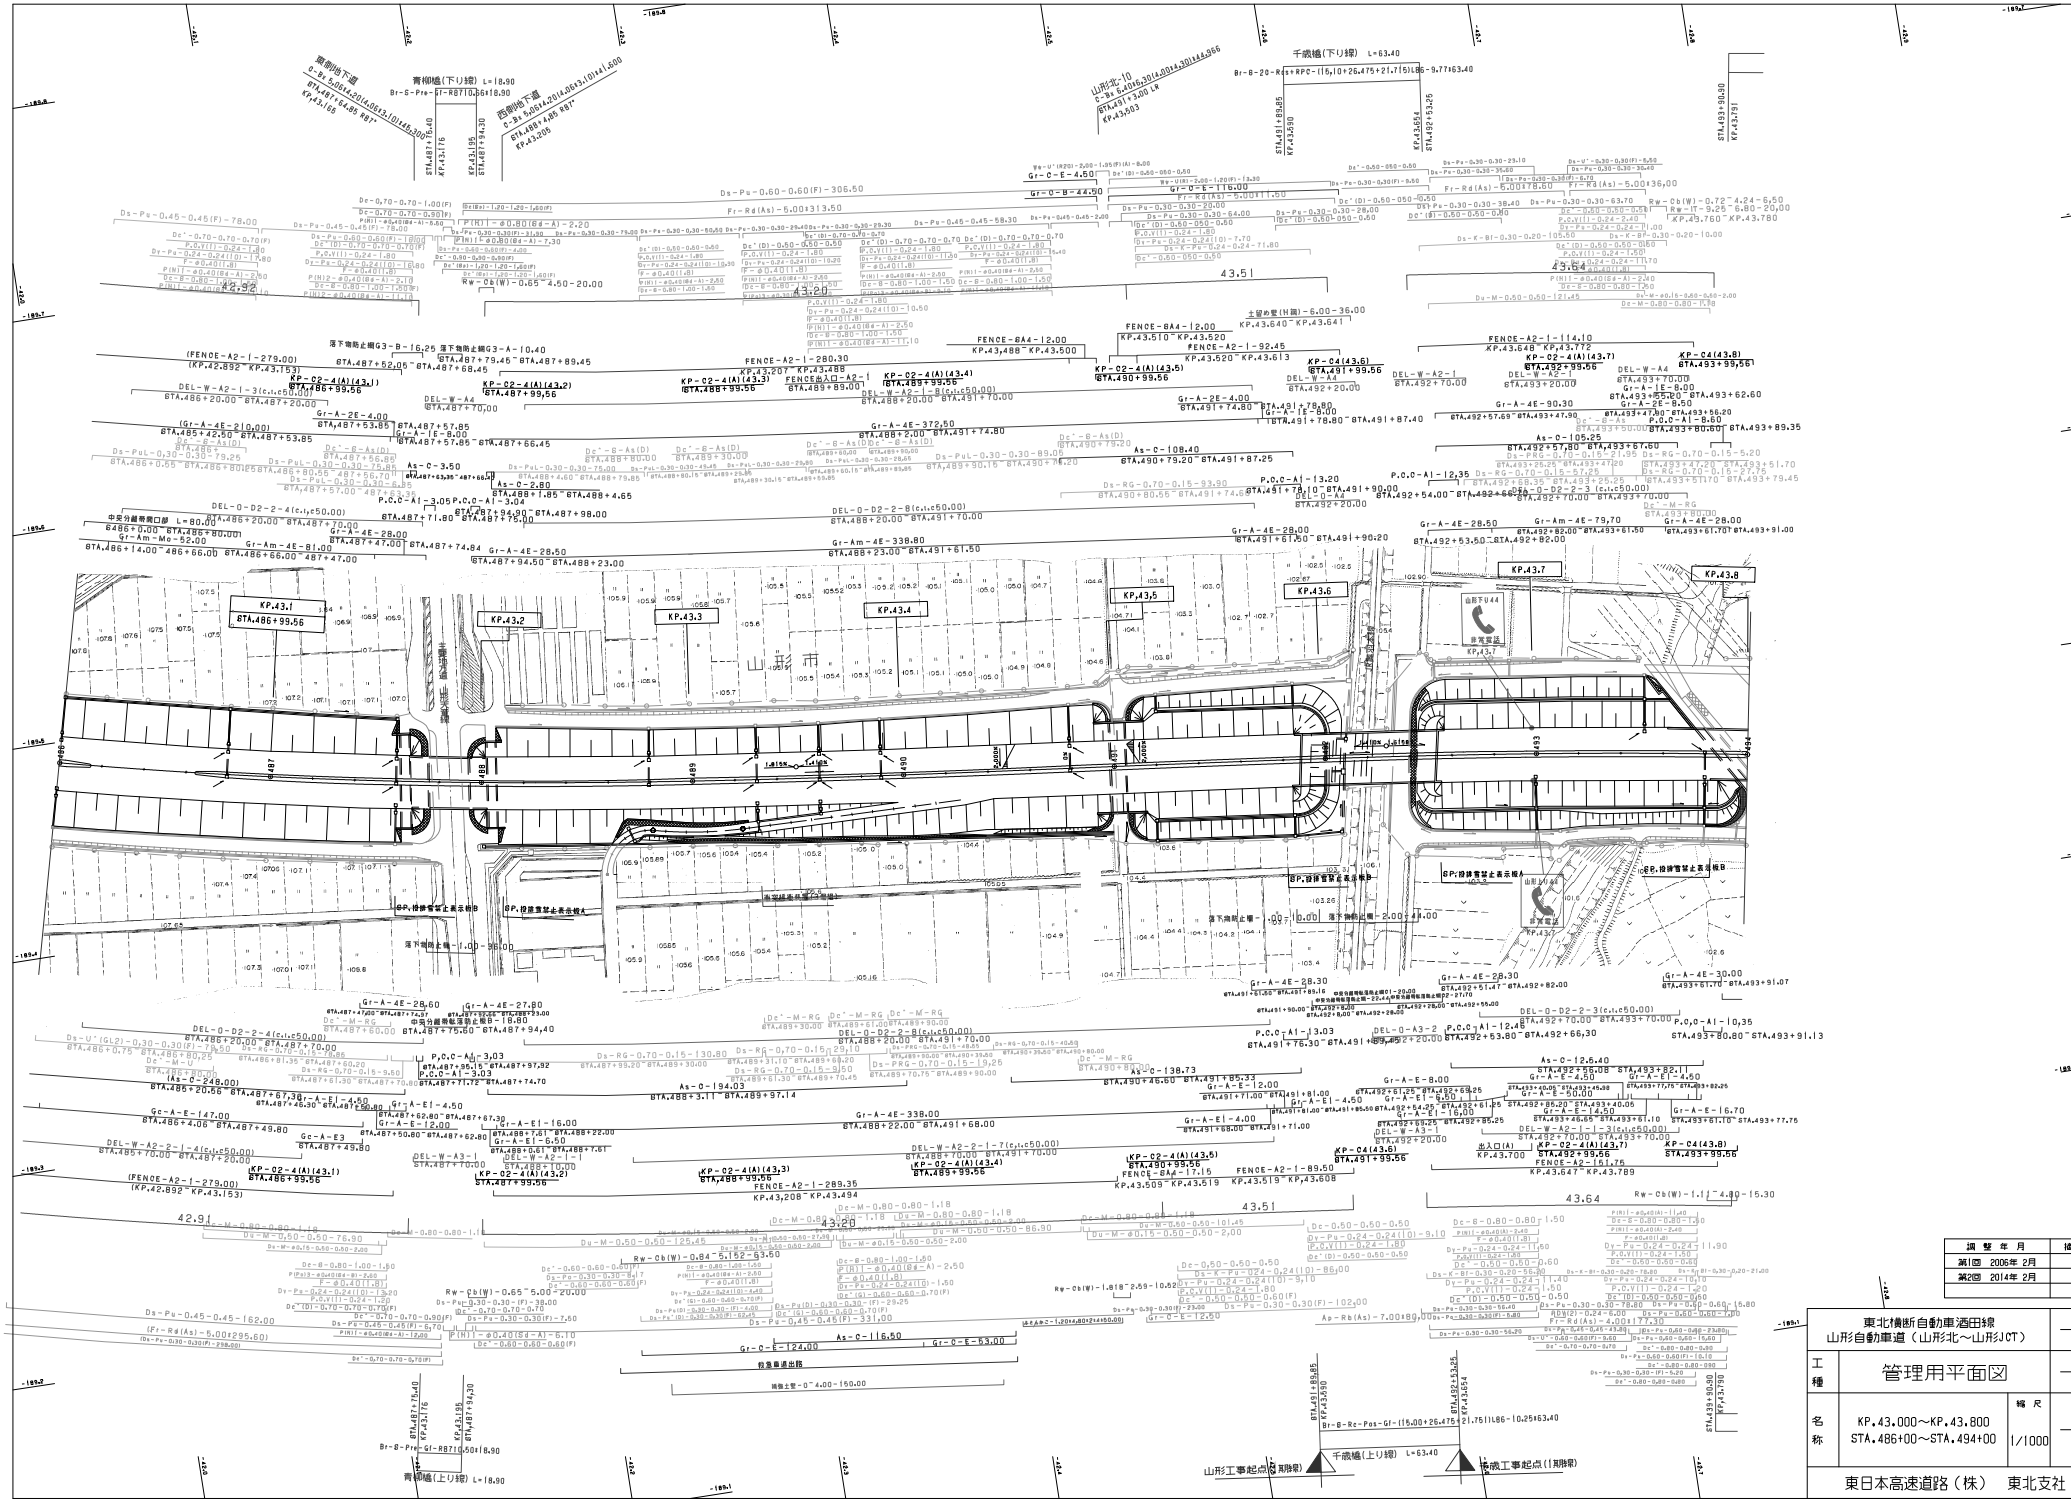

調整年月	摘要
第2回 2014年 2月	

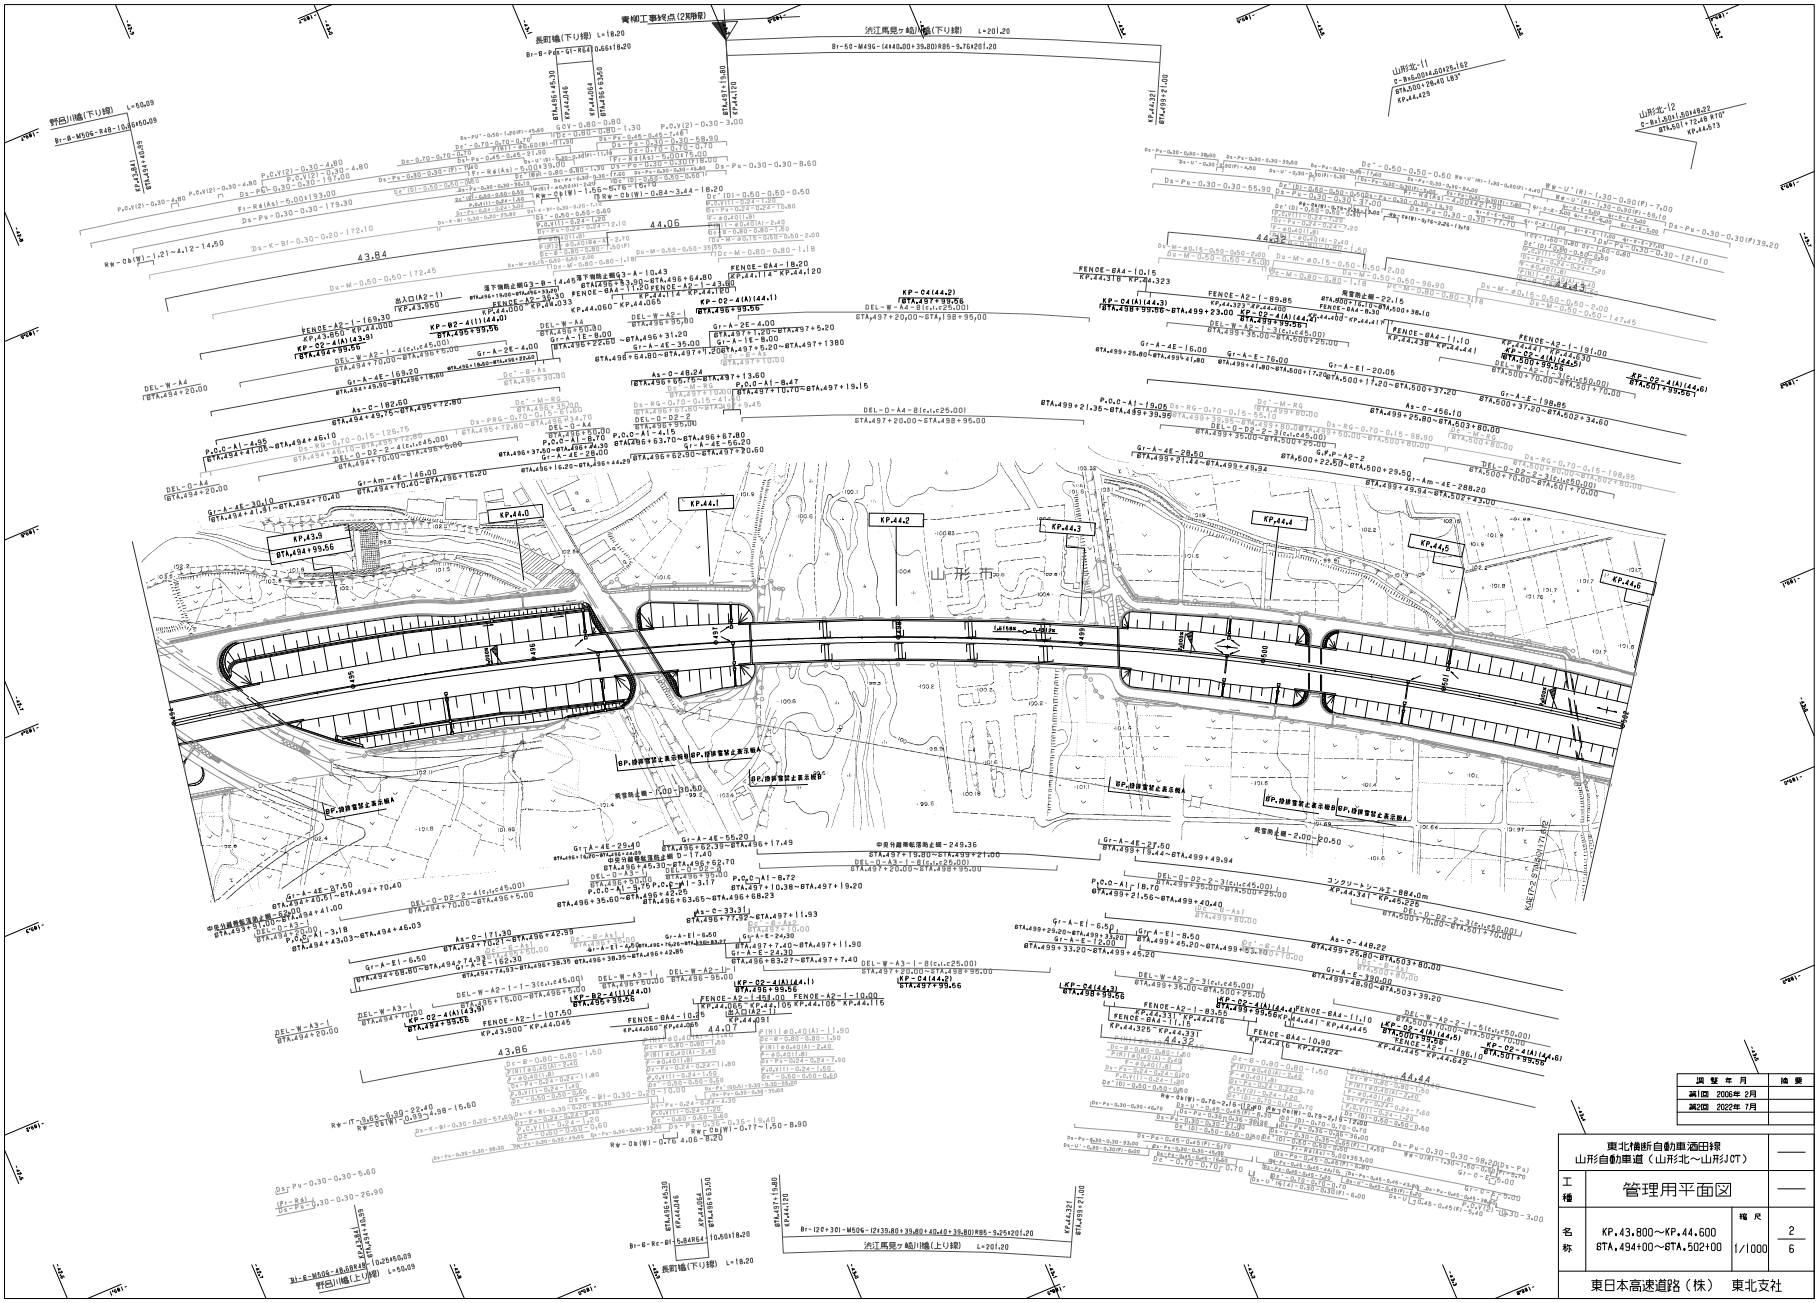

調整年月	摘要
第1回 2006年 2月	
第2回 2022年 7月	

東北横断自動車道酒田線
山形自動車道（山形北～山形JCT）

工種：管理用平面図

名称：KP.43.800～KP.44.600
BTA.494+00～BTA.502+00

縮尺：1/1000

2
6

東日本高速道路（株） 東北支社

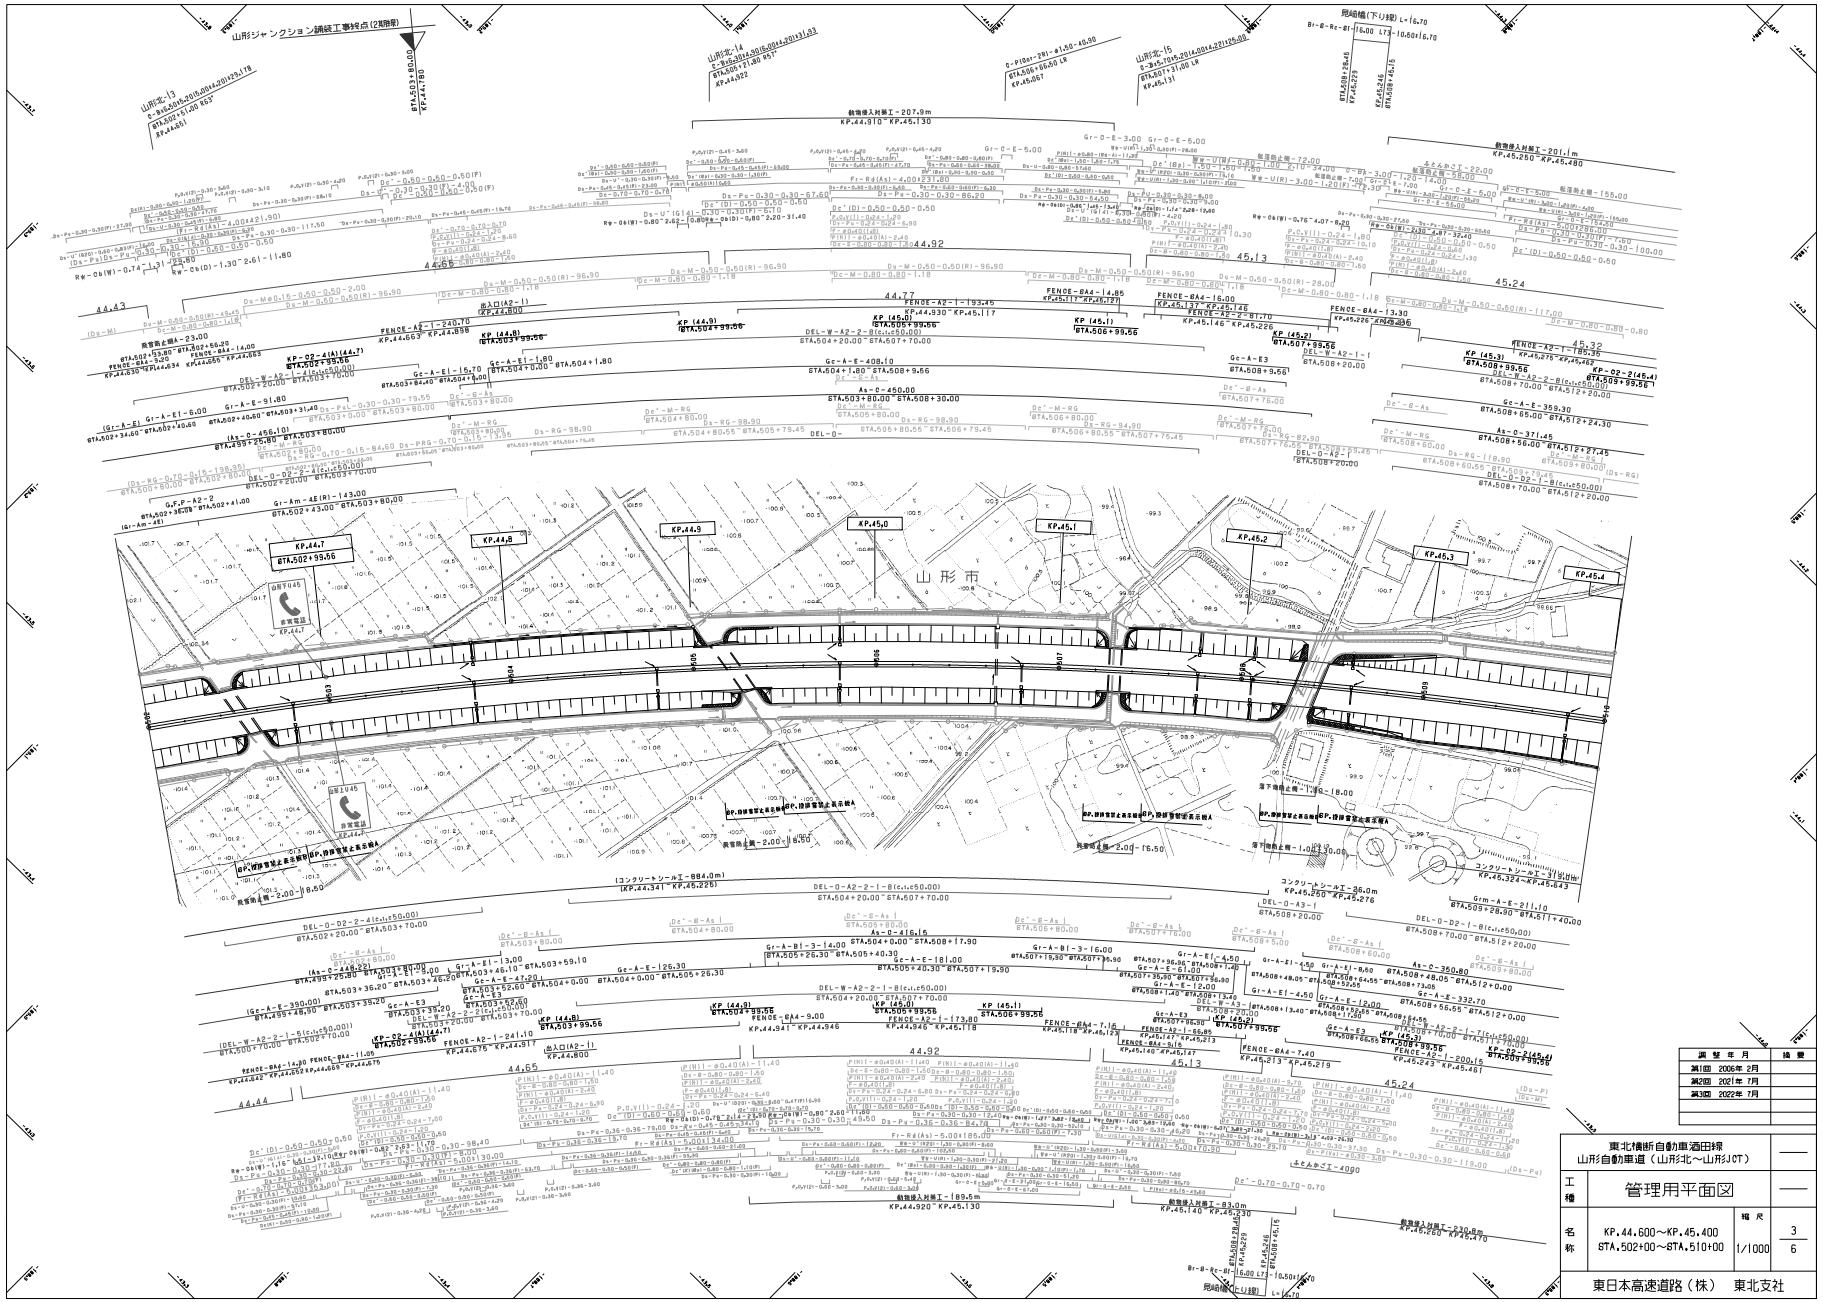

調整年月	摘要
第1回 2006年 2月	
第2回 2021年 7月	
第3回 2022年 7月	

東北横断自動車道酒田線
山形自動車道（山形北～山形JCT）

工種	管理用平面図		
名称	KP.44.600～KP.45.400 STA.502+00～STA.510+00	縮尺 1/1000	3/6

東日本高速道路（株） 東北支社

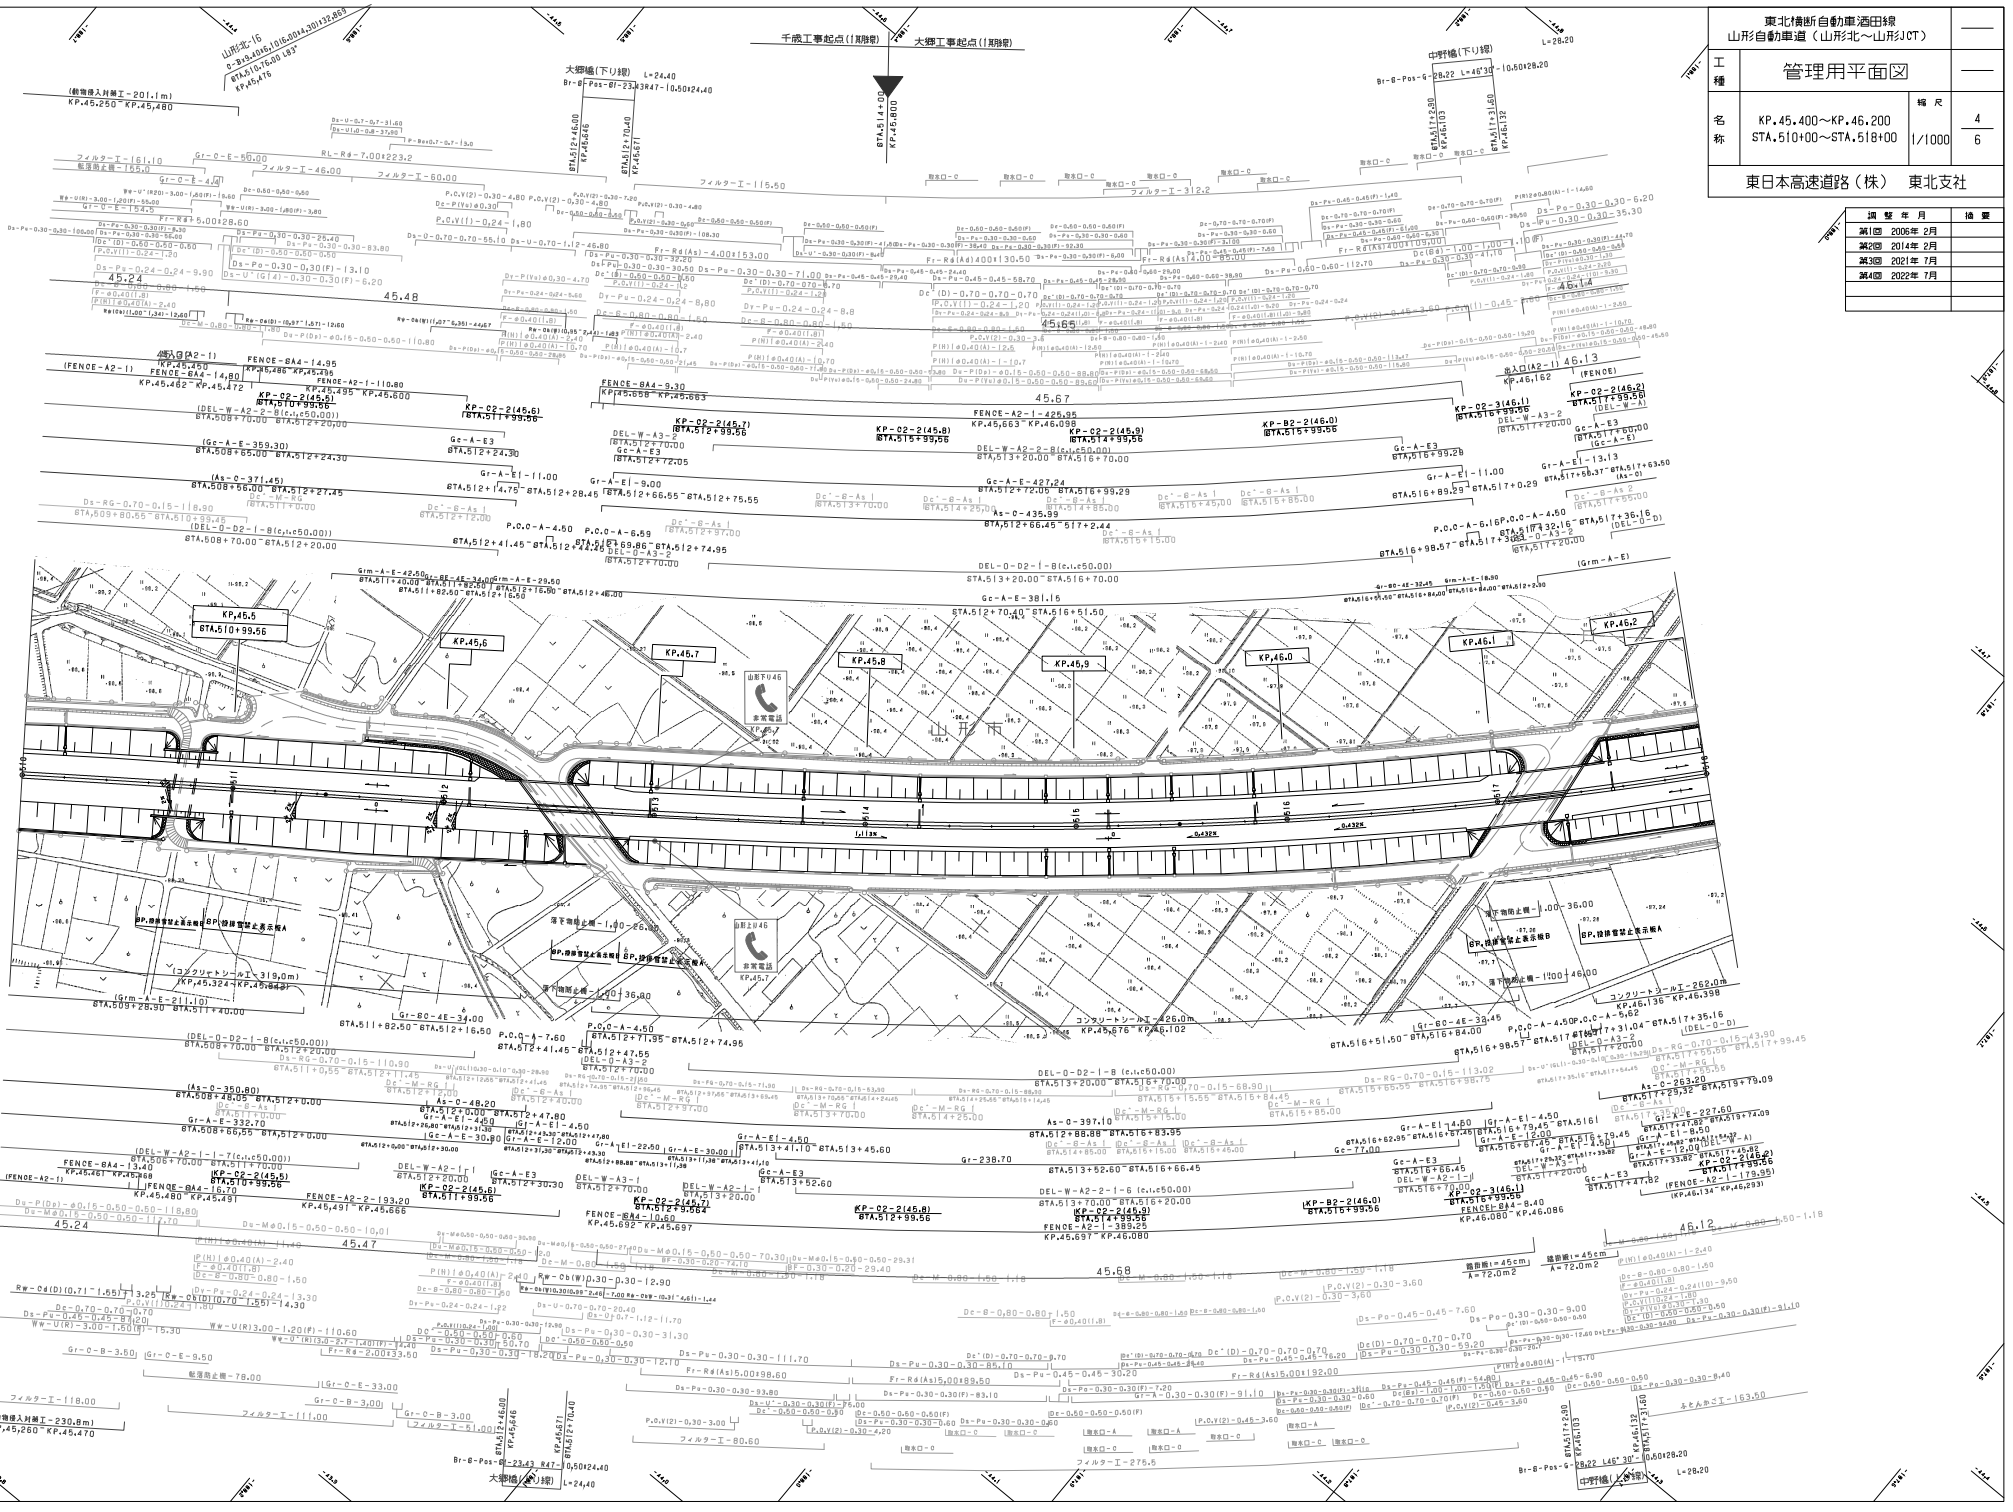
千厩工事起点(1期線)
大郷工事起点(1期線)
大郷橋(下り線)
中野橋(下り線)
山形北IC
山形北-16
KP.45.5
KP.45.6
KP.45.7
KP.45.8
KP.45.9
KP.46.0
KP.46.1
KP.46.2
非常電話
落下物防止柵
BP.投棄禁止表示板A
BP.投棄禁止表示板B
コンクリートシールT=319.0m
(動物侵入対策工-201.1m)
KP.45.250～KP.45.480
(動物侵入対策工-230.8m)
KP.45.260～KP.45.470
(動物侵入対策工-46.1m)
KP.46.162
(FENCE)
(FENCE-A2-1)
(FENCE-A2-2)

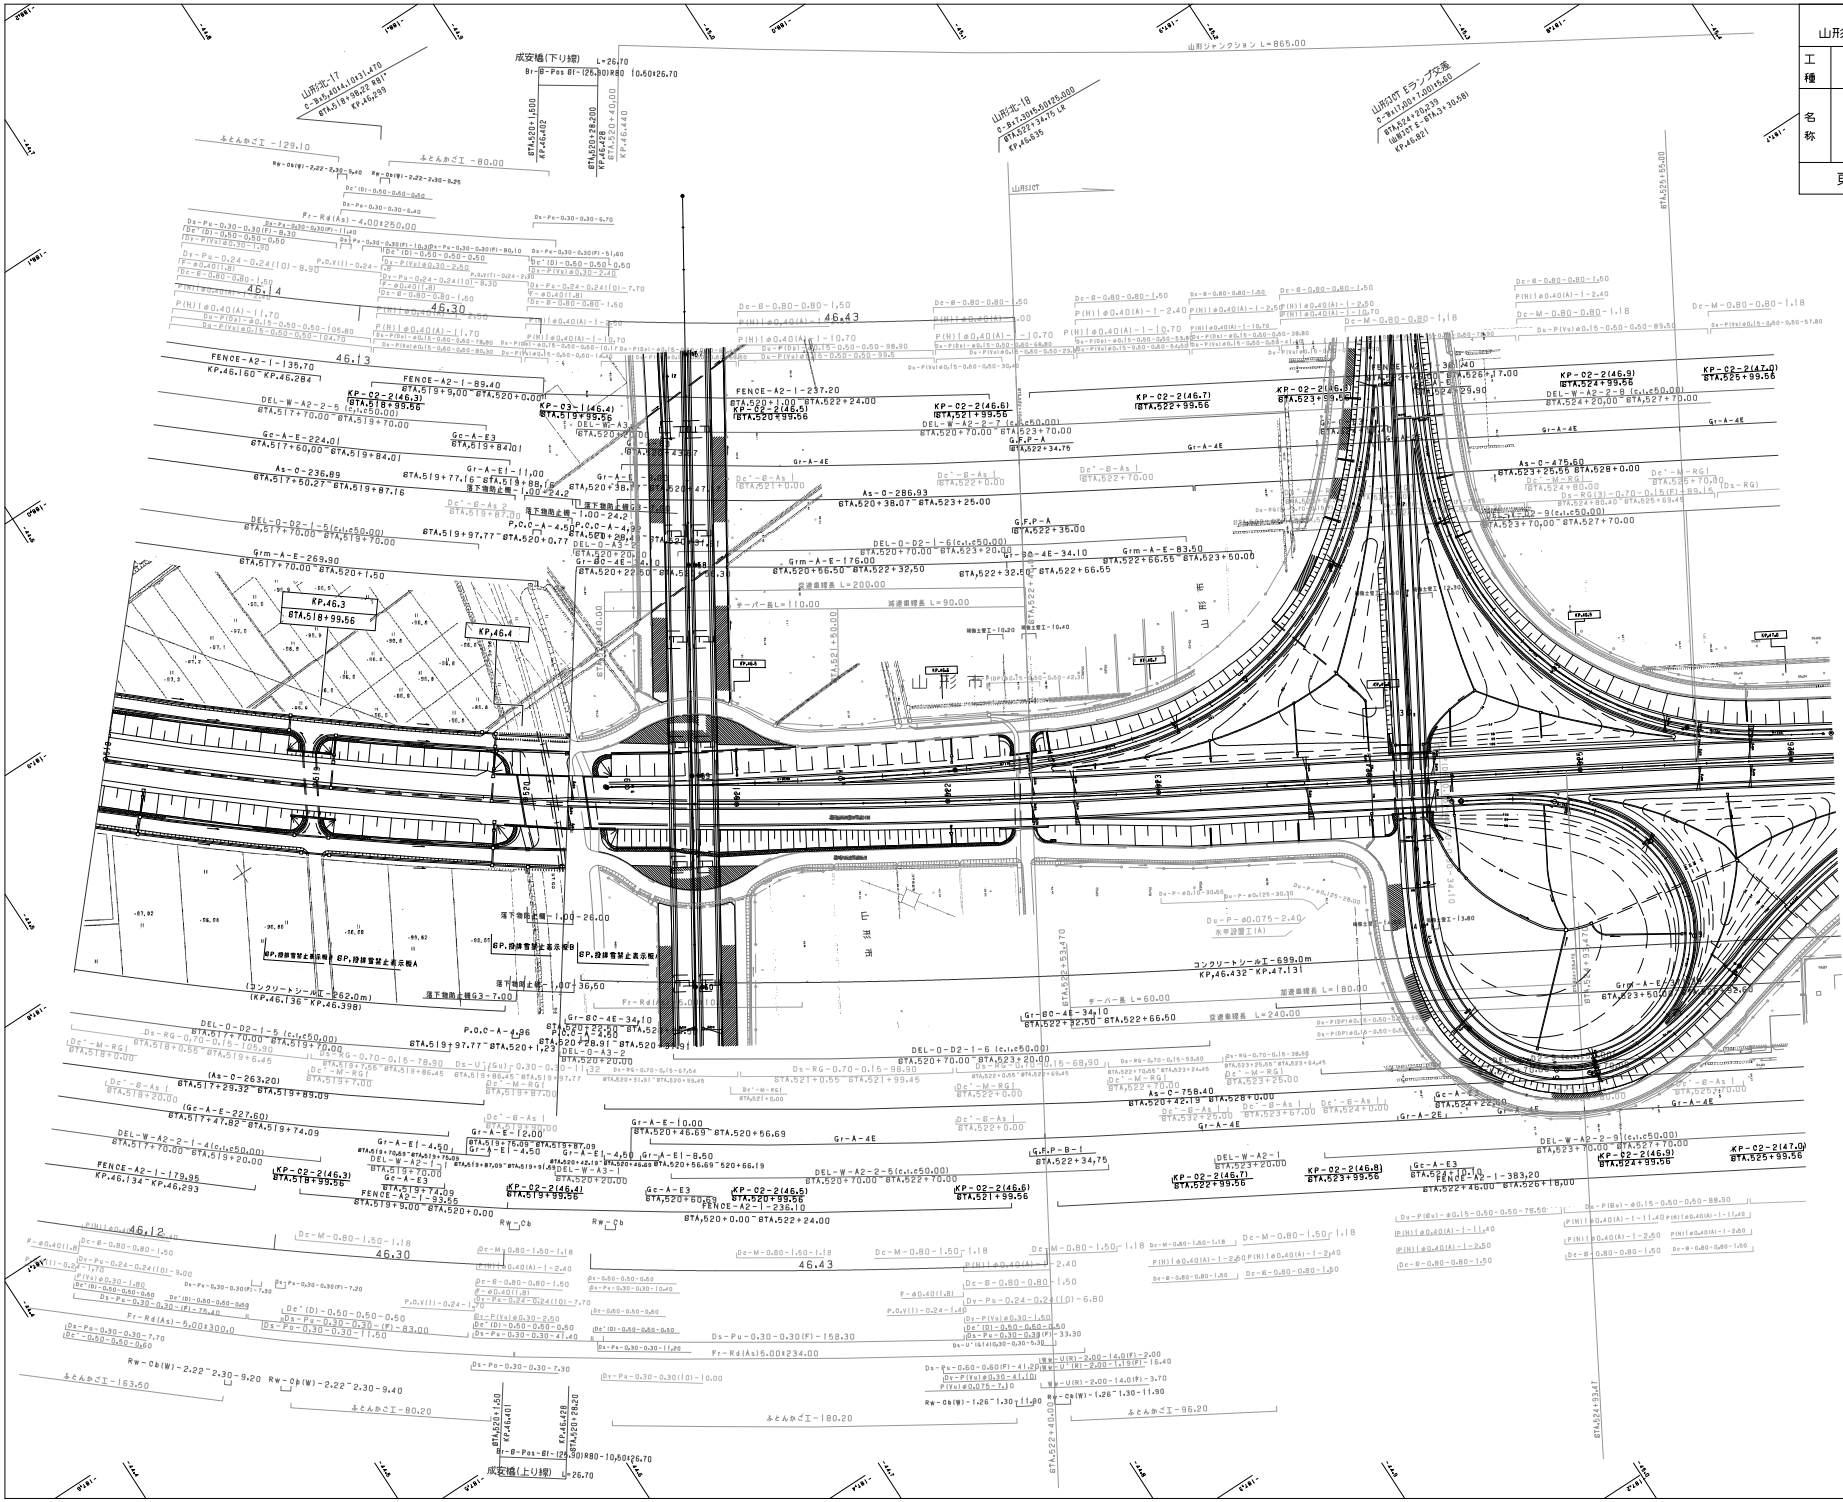

東北横断自動車酒田線 山形自動車道（山形北～山形JCT）		
工種	管理用平面図	
名称	KP.46.200～KP.47.000 STA.518+00～STA.526+00	縮尺 1/1000
東日本高速道路（株） 東北支社		5 6

調整年月	摘要
第1回 2006年 2月	
第2回 2011年 5月	
第3回 2014年 2月	
第4回 2022年 7月	

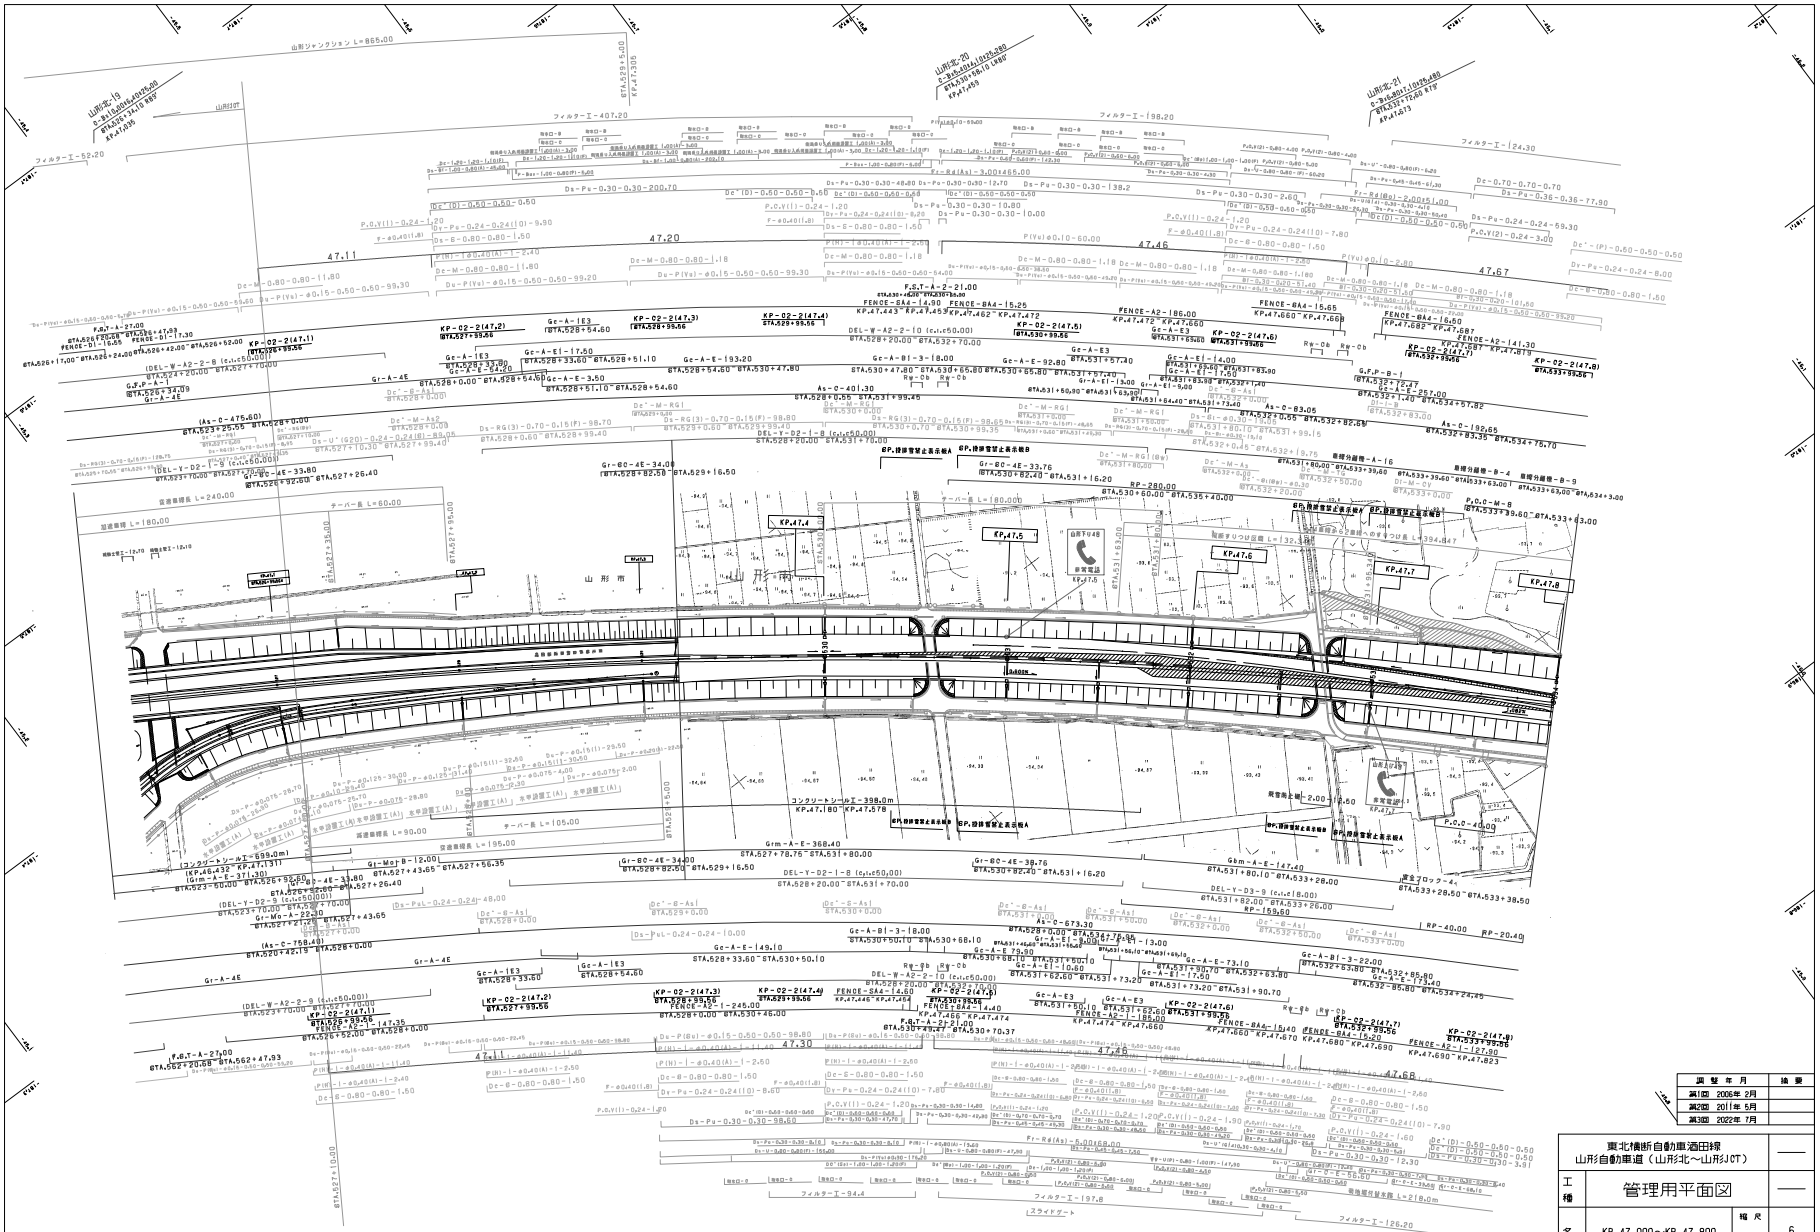

調整年月	摘要
第1回 2006年 2月	
第2回 2011年 5月	
第3回 2022年 7月	

東北横断自動車道酒田線
山形自動車道（山形北～山形JCT）

工種	管理用平面図		
名称	KP.47.000～KP.47.800 STA.526+00～STA.534+00	縮尺 1/1000	6 6

東日本高速道路（株）　東北支社

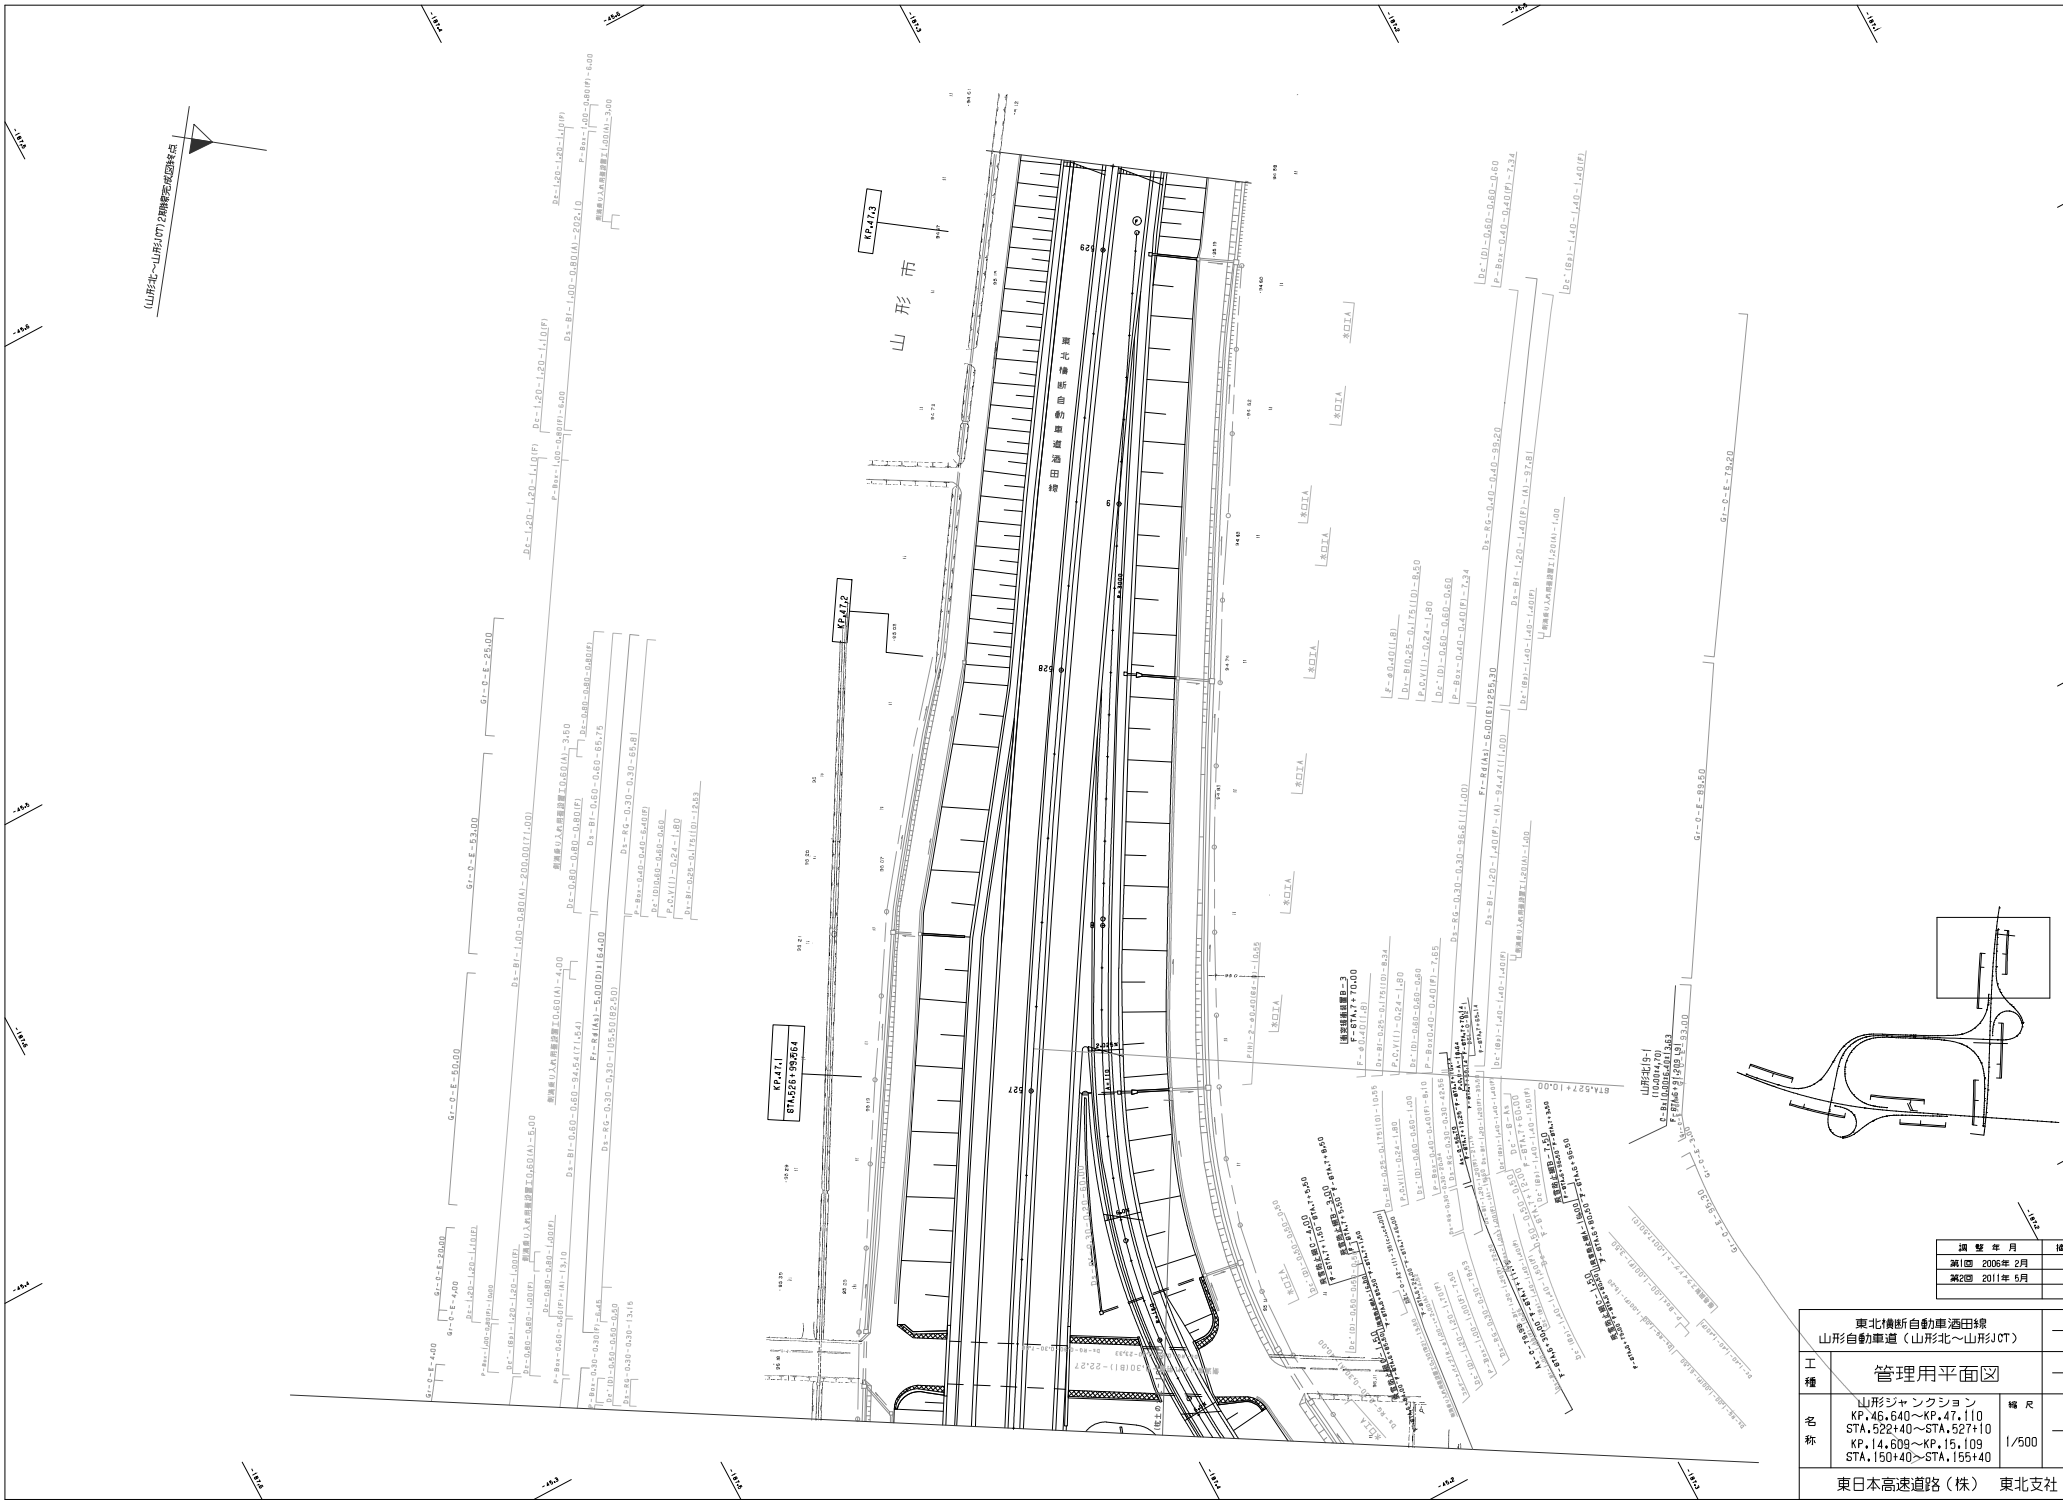

調整年月	摘要
第2回 2011年 5月	

東北横断自動車酒田線 山形自動車道（山形北～山形JCT）		——
工種	管理用平面図	——
名称	山形ジャンクション KP.46.640～KP.47.110 STA.522+40～STA.527+10 KP.14.609～KP.15.109 STA.150+40>～STA.155+40	縮尺 1/500
		1/7

東日本高速道路（株）　東北支社

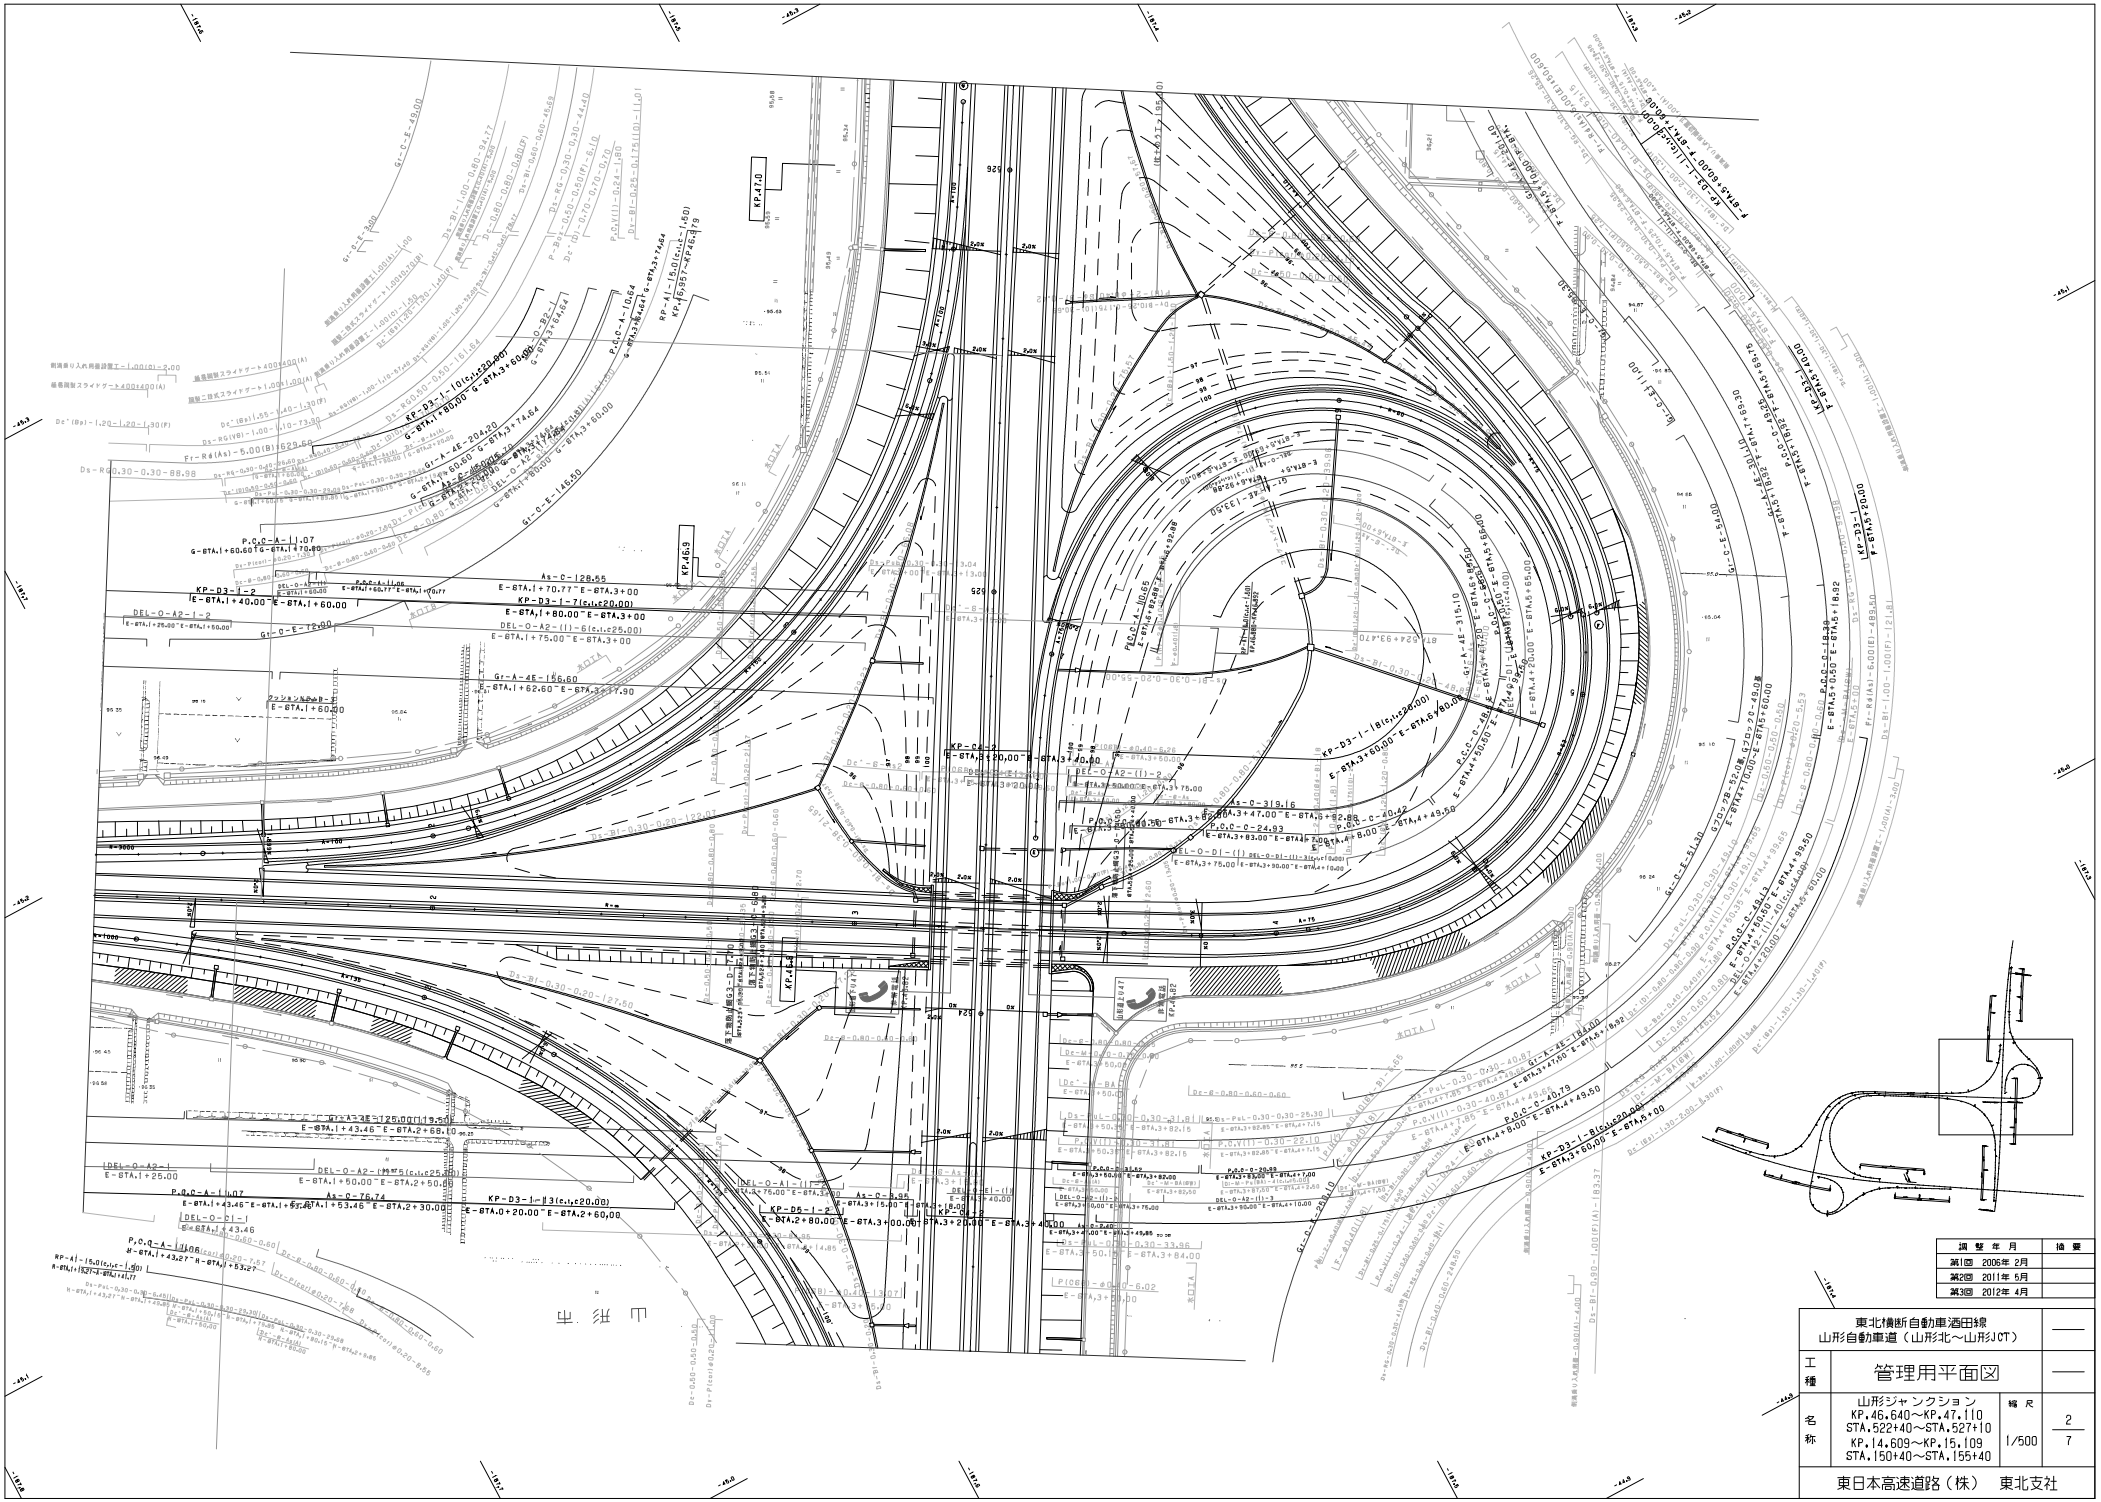

調整年月	摘要
第1回 2006年 2月	
第2回 2011年 5月	
第3回 2012年 4月	

東北横断自動車酒田線 山形自動車道（山形北～山形JCT）			——
工種	管理用平面図		——
名称	山形ジャンクション KP.46.640～KP.47.110 STA.522+40～STA.527+10 KP.14.609～KP.15.109 STA.150+40～STA.155+40	縮尺 1/500	2 7

東日本高速道路（株）　東北支社

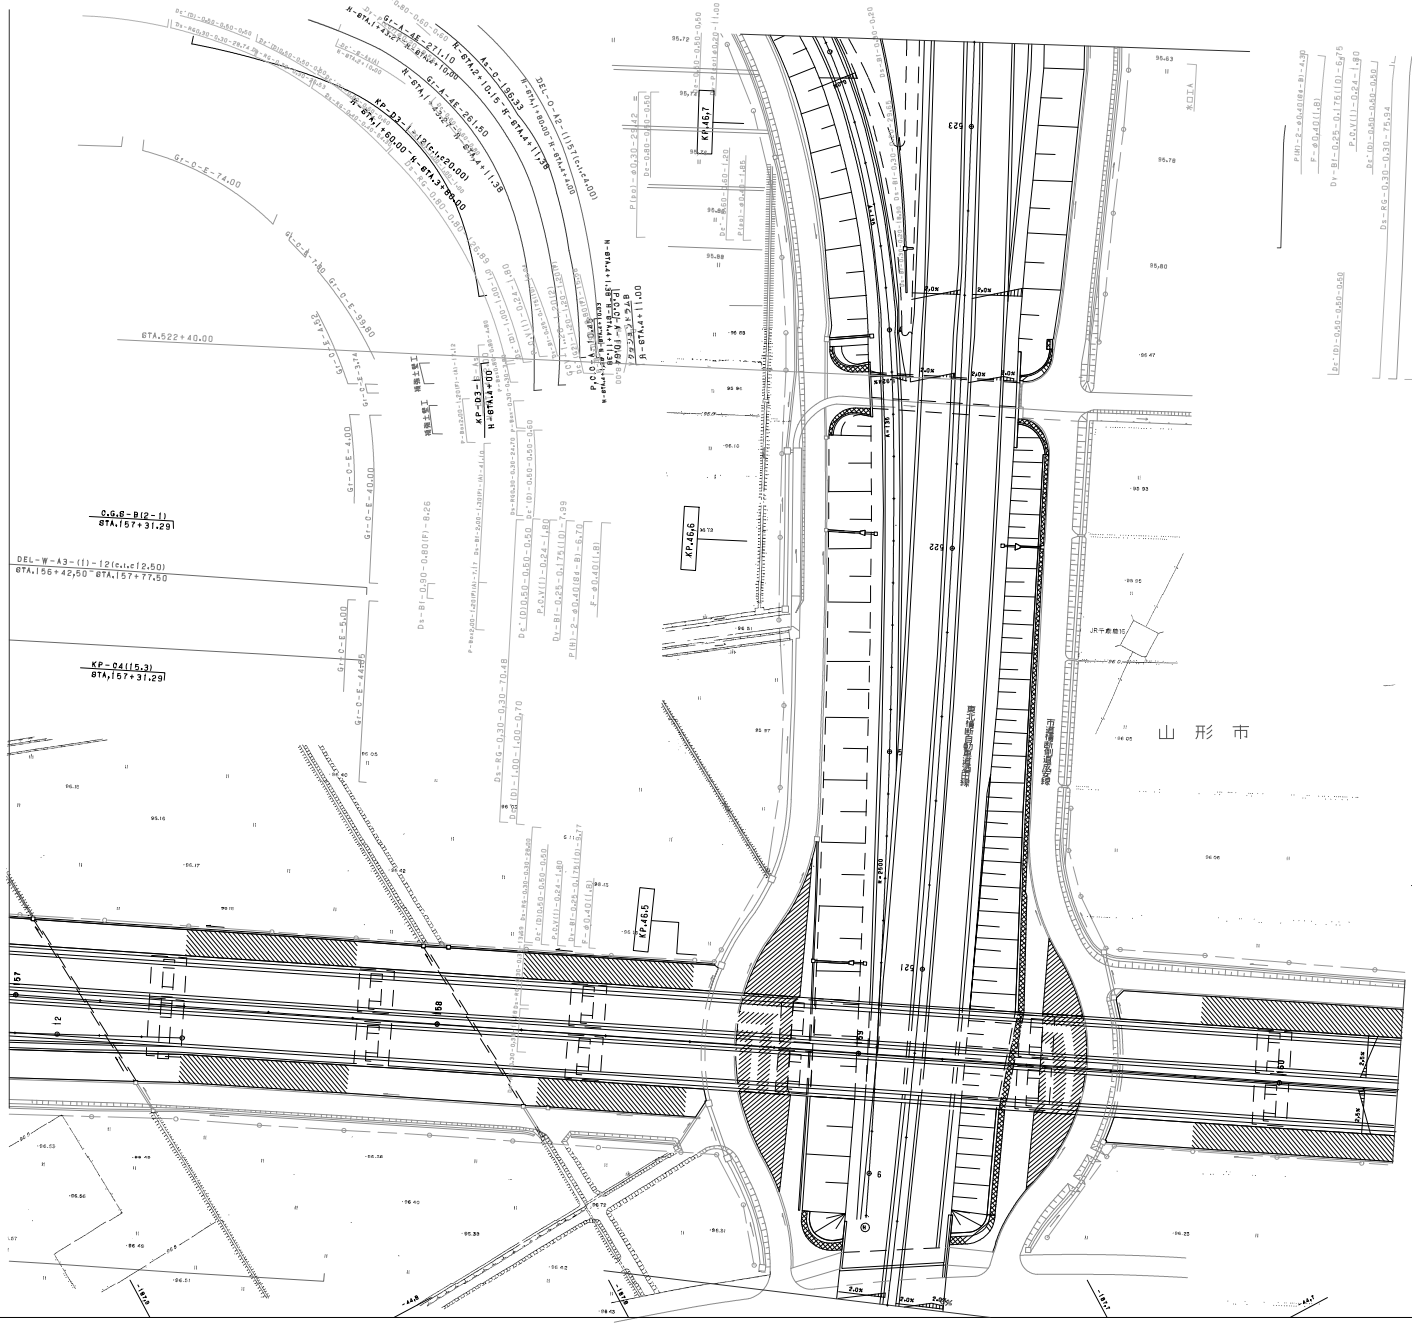

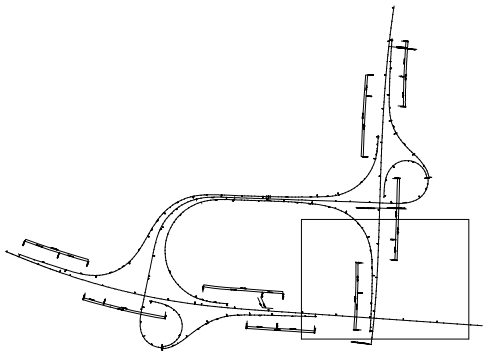

調整年月	摘要
第1回 2006年 2月	
第2回 2011年 5月	
第3回 2019年 3月	

東北横断自動車酒田線 山形自動車道（山形北～山形JCT）			——
工種	管理用平面図		——
名称	山形ジャンクション KP.46.640～KP.47.110 STA.522+40～STA.527+10 KP.134.255～KP.134.755 STA.150+40～STA.155+40	縮尺 1/500	3 7
東日本高速道路（株） 東北支社			

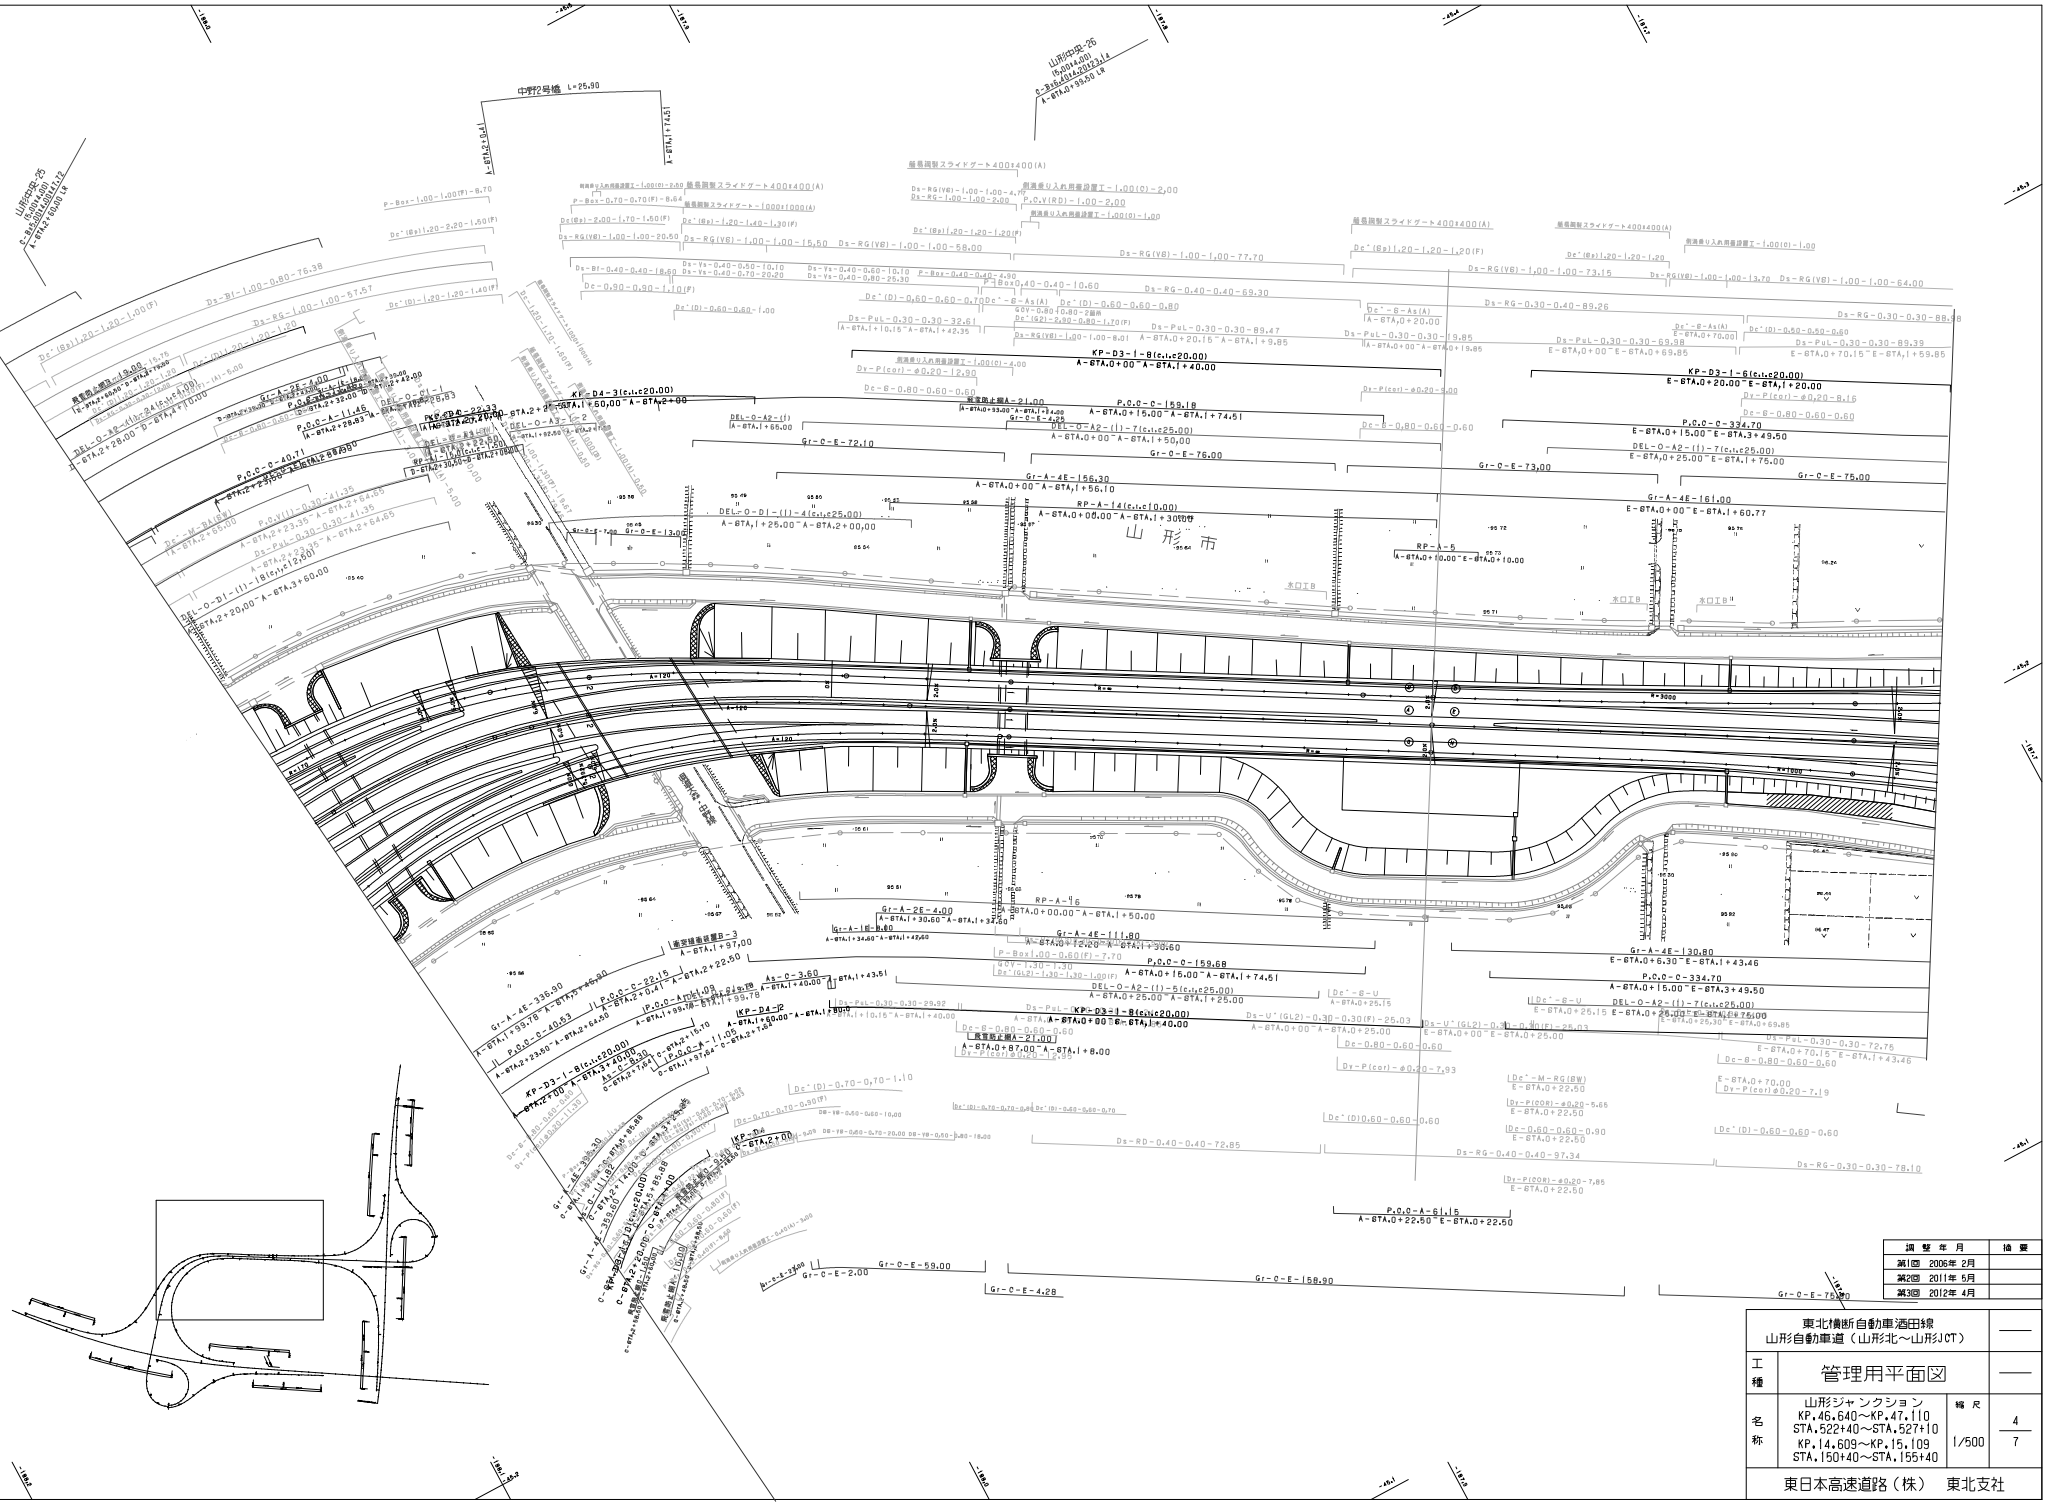

調整年月	摘要
第1回 2006年 2月	
第2回 2011年 5月	
第3回 2012年 4月	

東北横断自動車酒田線 山形自動車道（山形北～山形JCT）			——
工種	管理用平面図		——
名称	山形ジャンクション KP.46.640～KP.47.110 STA.522+40～STA.527+10 KP.14.609～KP.15.109 STA.150+40～STA.155+40	縮尺 1/500	4 7

東日本高速道路（株）　東北支社

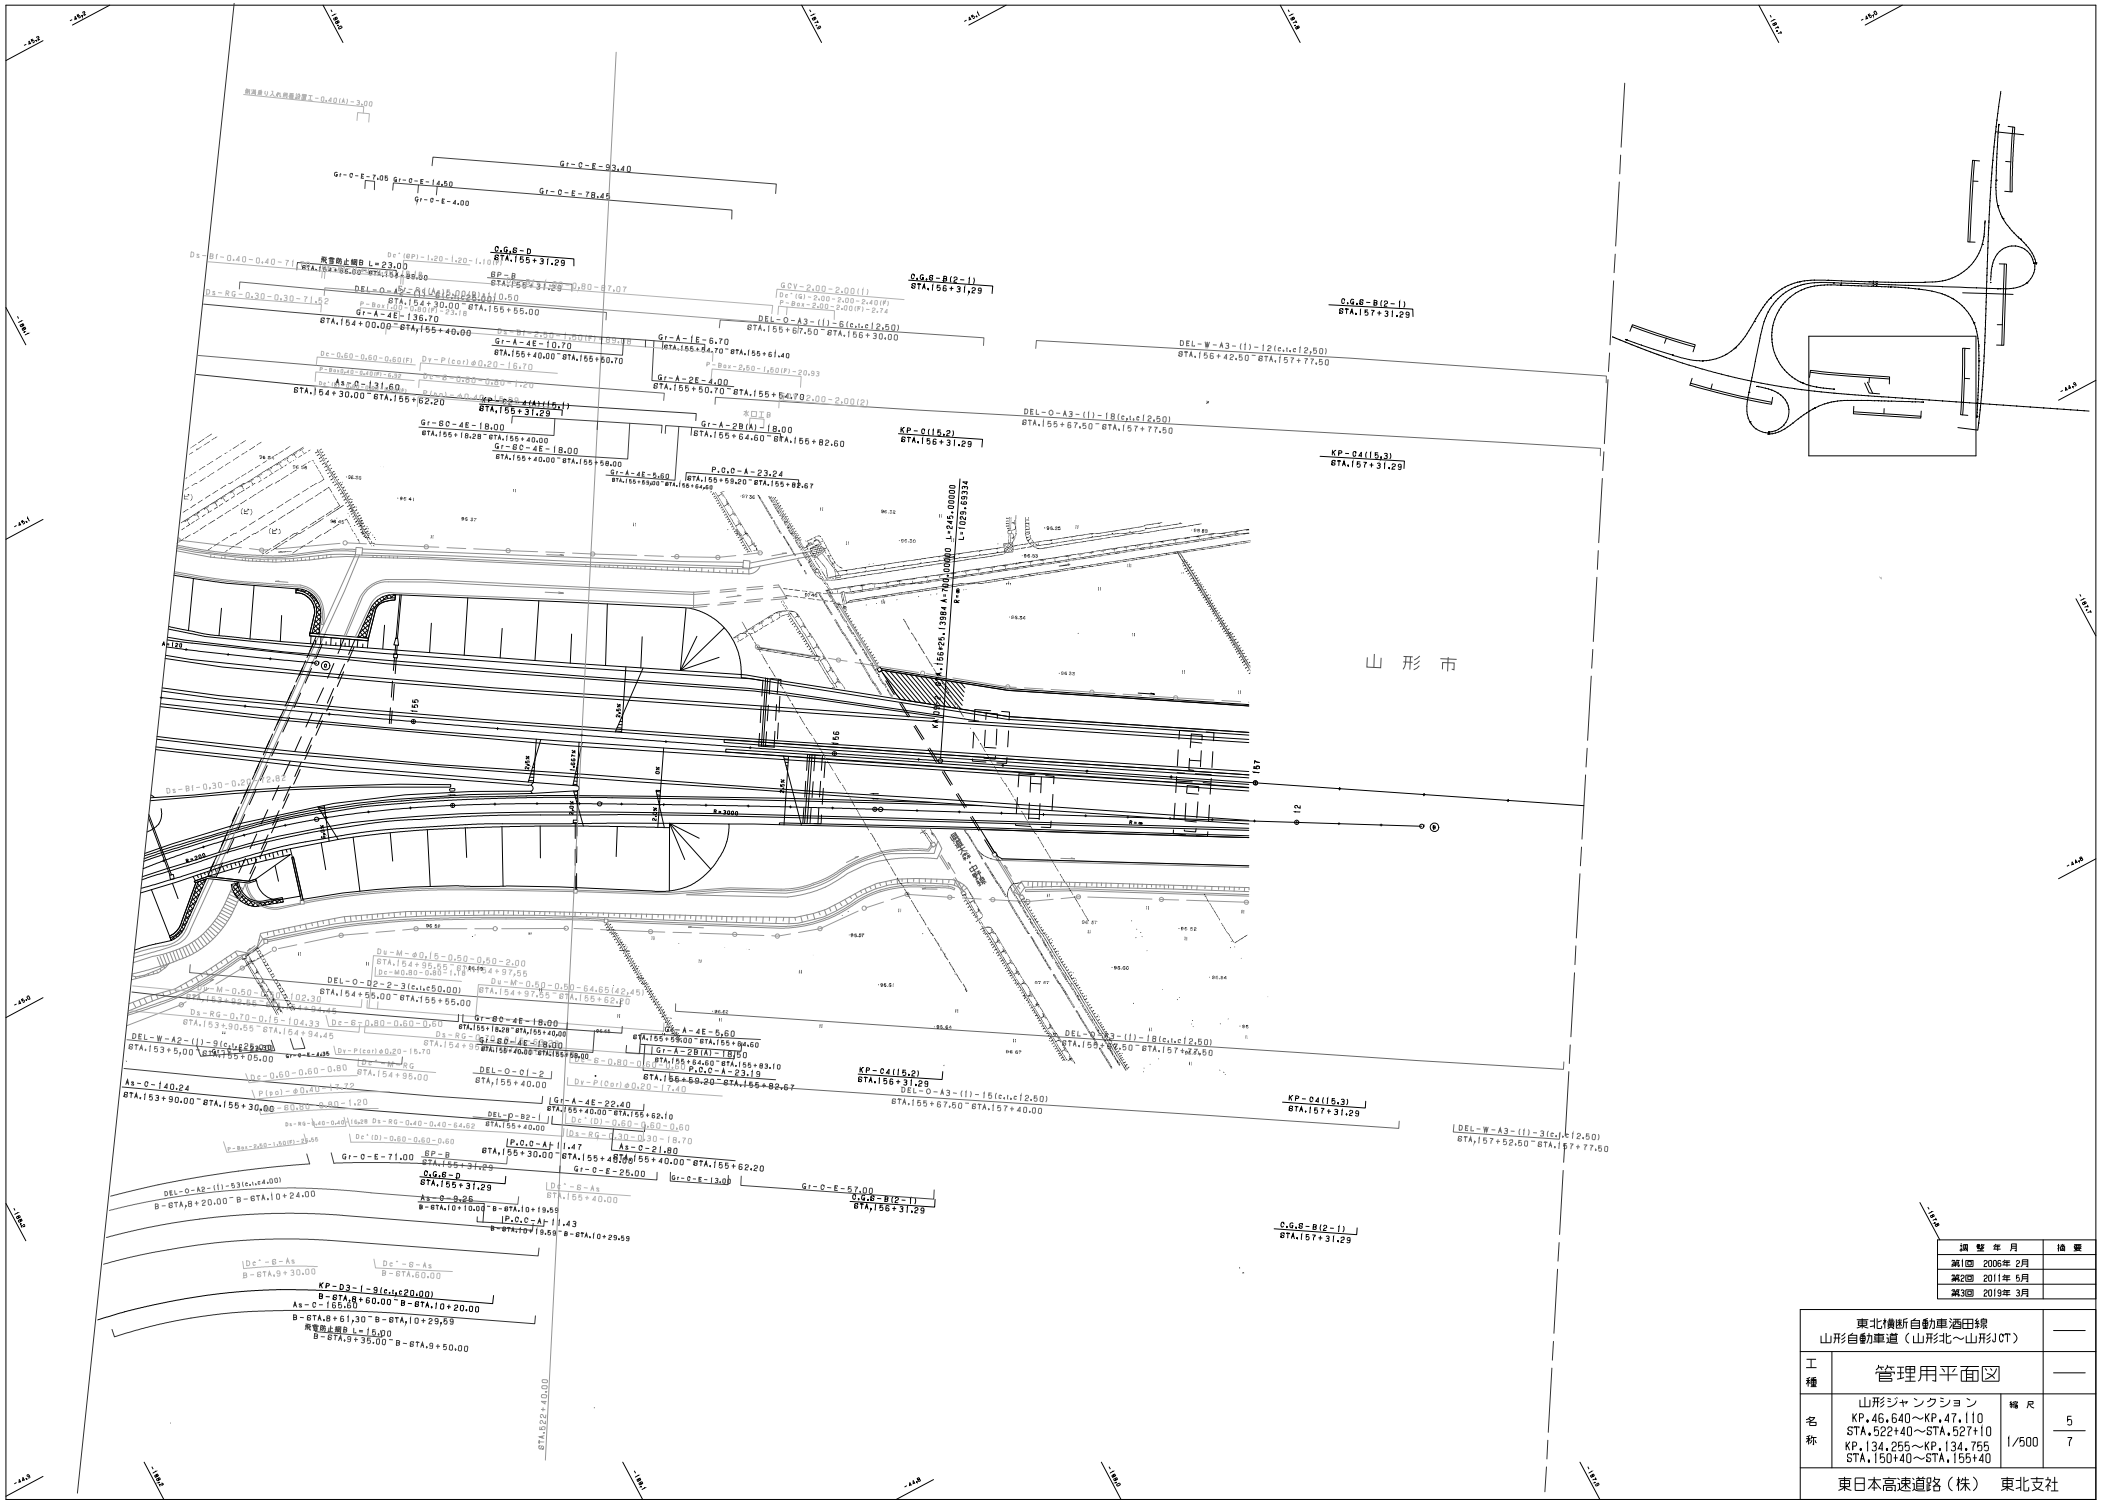

調整年月	摘要
第1回 2006年 2月	
第2回 2011年 5月	
第3回 2019年 3月	

東北横断自動車酒田線 山形自動車道（山形北～山形JCT）			——
工種	管理用平面図		——
名称	山形ジャンクション KP.46.640～KP.47.110 STA.522+40～STA.527+10 KP.134.255～KP.134.755 STA.150+40～STA.155+40	縮尺 1/500	5 7
東日本高速道路（株）　東北支社			

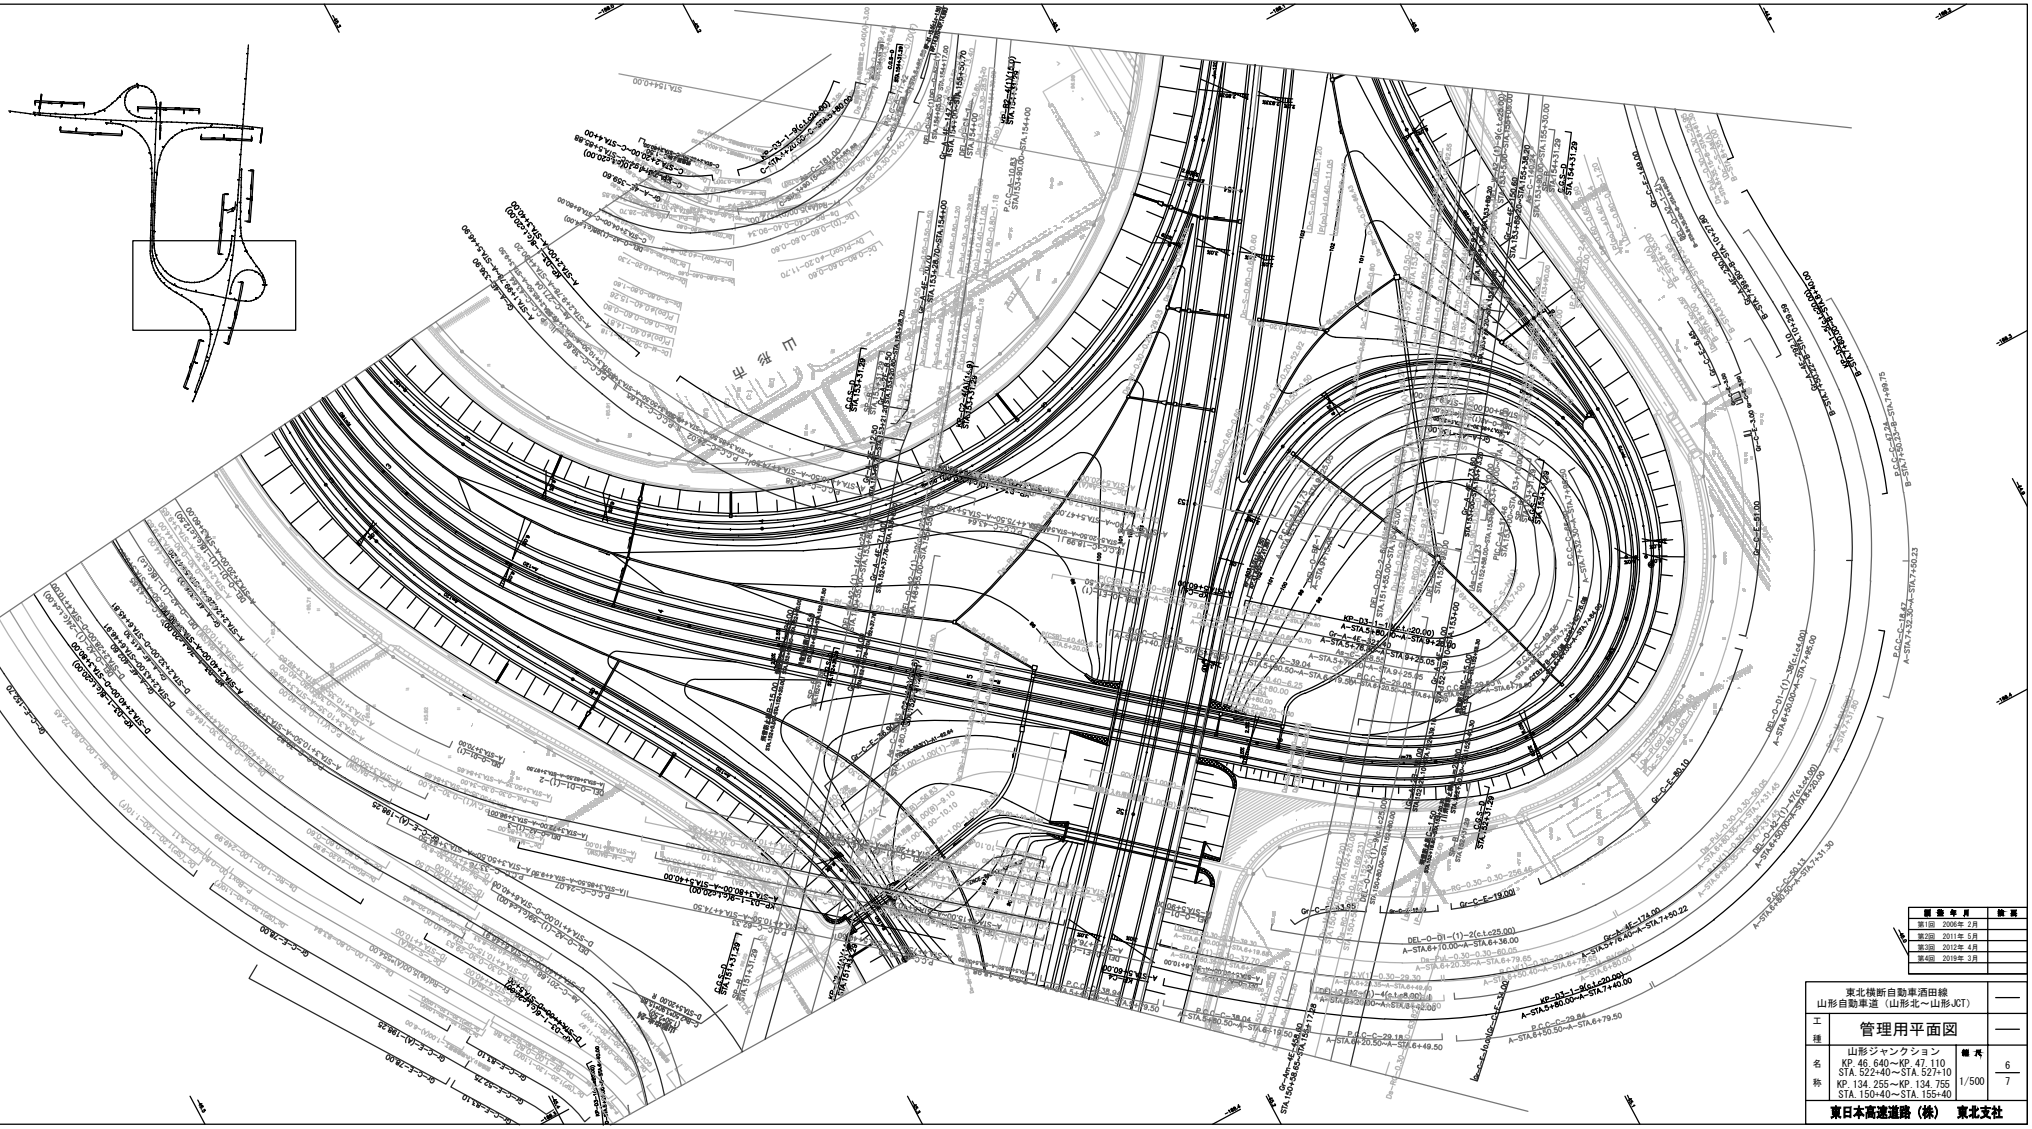

第1回 2006年 2月	
第2回 2011年 5月	
第3回 2012年 4月	

東北横断自動車酒田線 山形自動車道（山形北～山形JCT）			
工種	管理用平面図		
名称	山形ジャンクション KP. 46. 640～KP. 47. 110 STA. 522+40～STA. 527+10 KP. 134. 255～KP. 134. 755 STA. 150+40～STA. 155+40	縮尺 1/500	6 7
東日本高速道路（株） 東北支社			

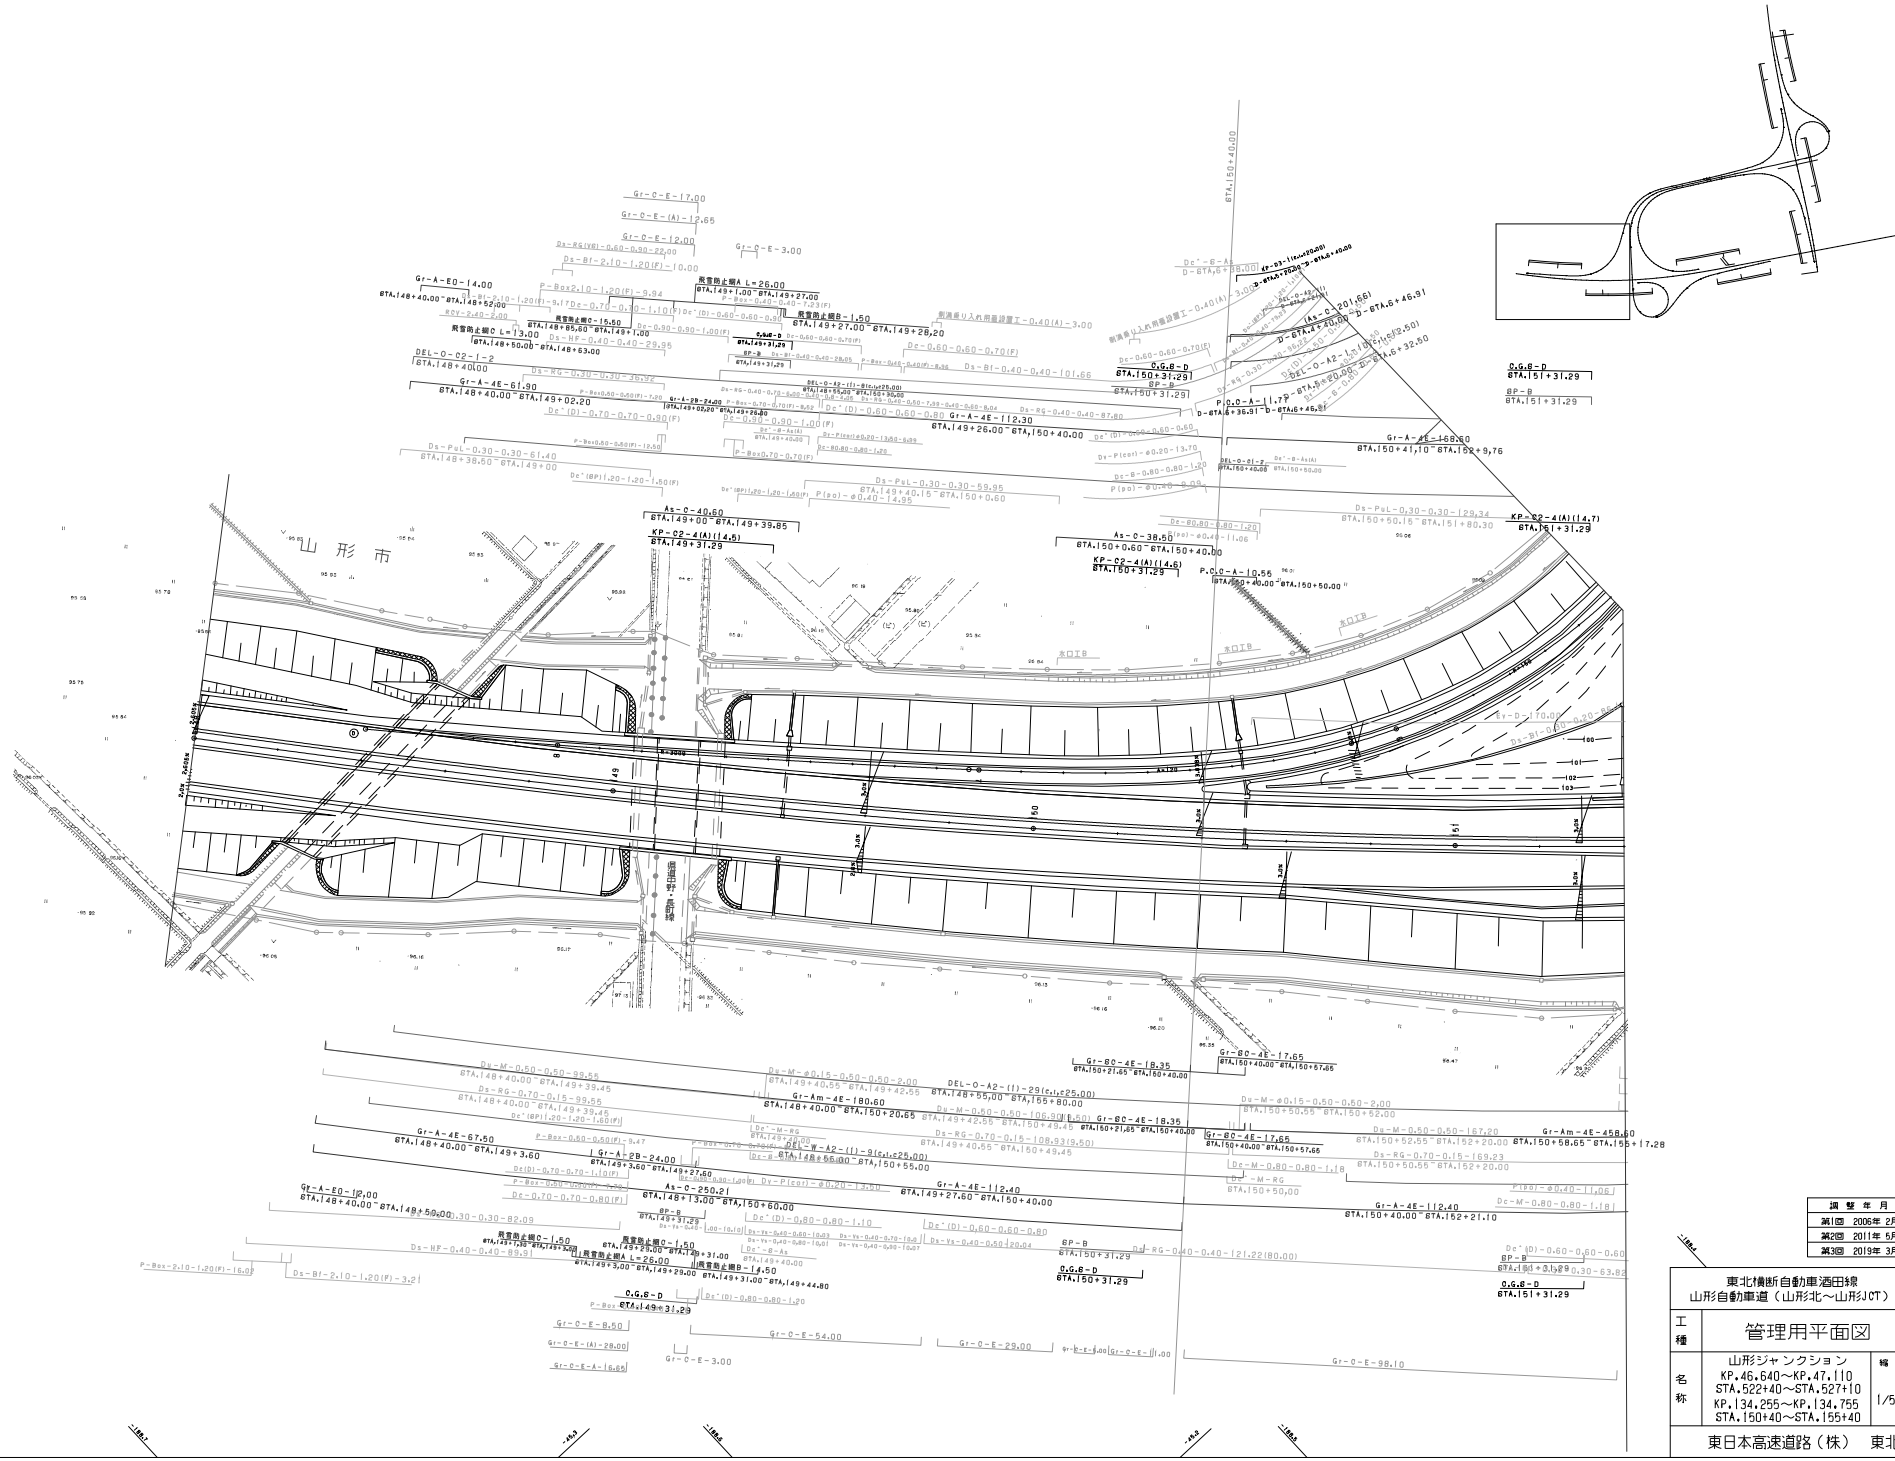

調整年月	摘要
第1回 2006年 2月	
第2回 2011年 5月	
第3回 2019年 3月	

東北横断自動車酒田線 山形自動車道（山形北～山形JCT）		——
工種	管理用平面図	——
名称	山形ジャンクション KP.46.640～KP.47.110 STA.522+40～STA.527+10 KP.134.255～KP.134.755 STA.150+40～STA.155+40	縮尺 1/500
		7/7

東日本高速道路（株）　東北支社

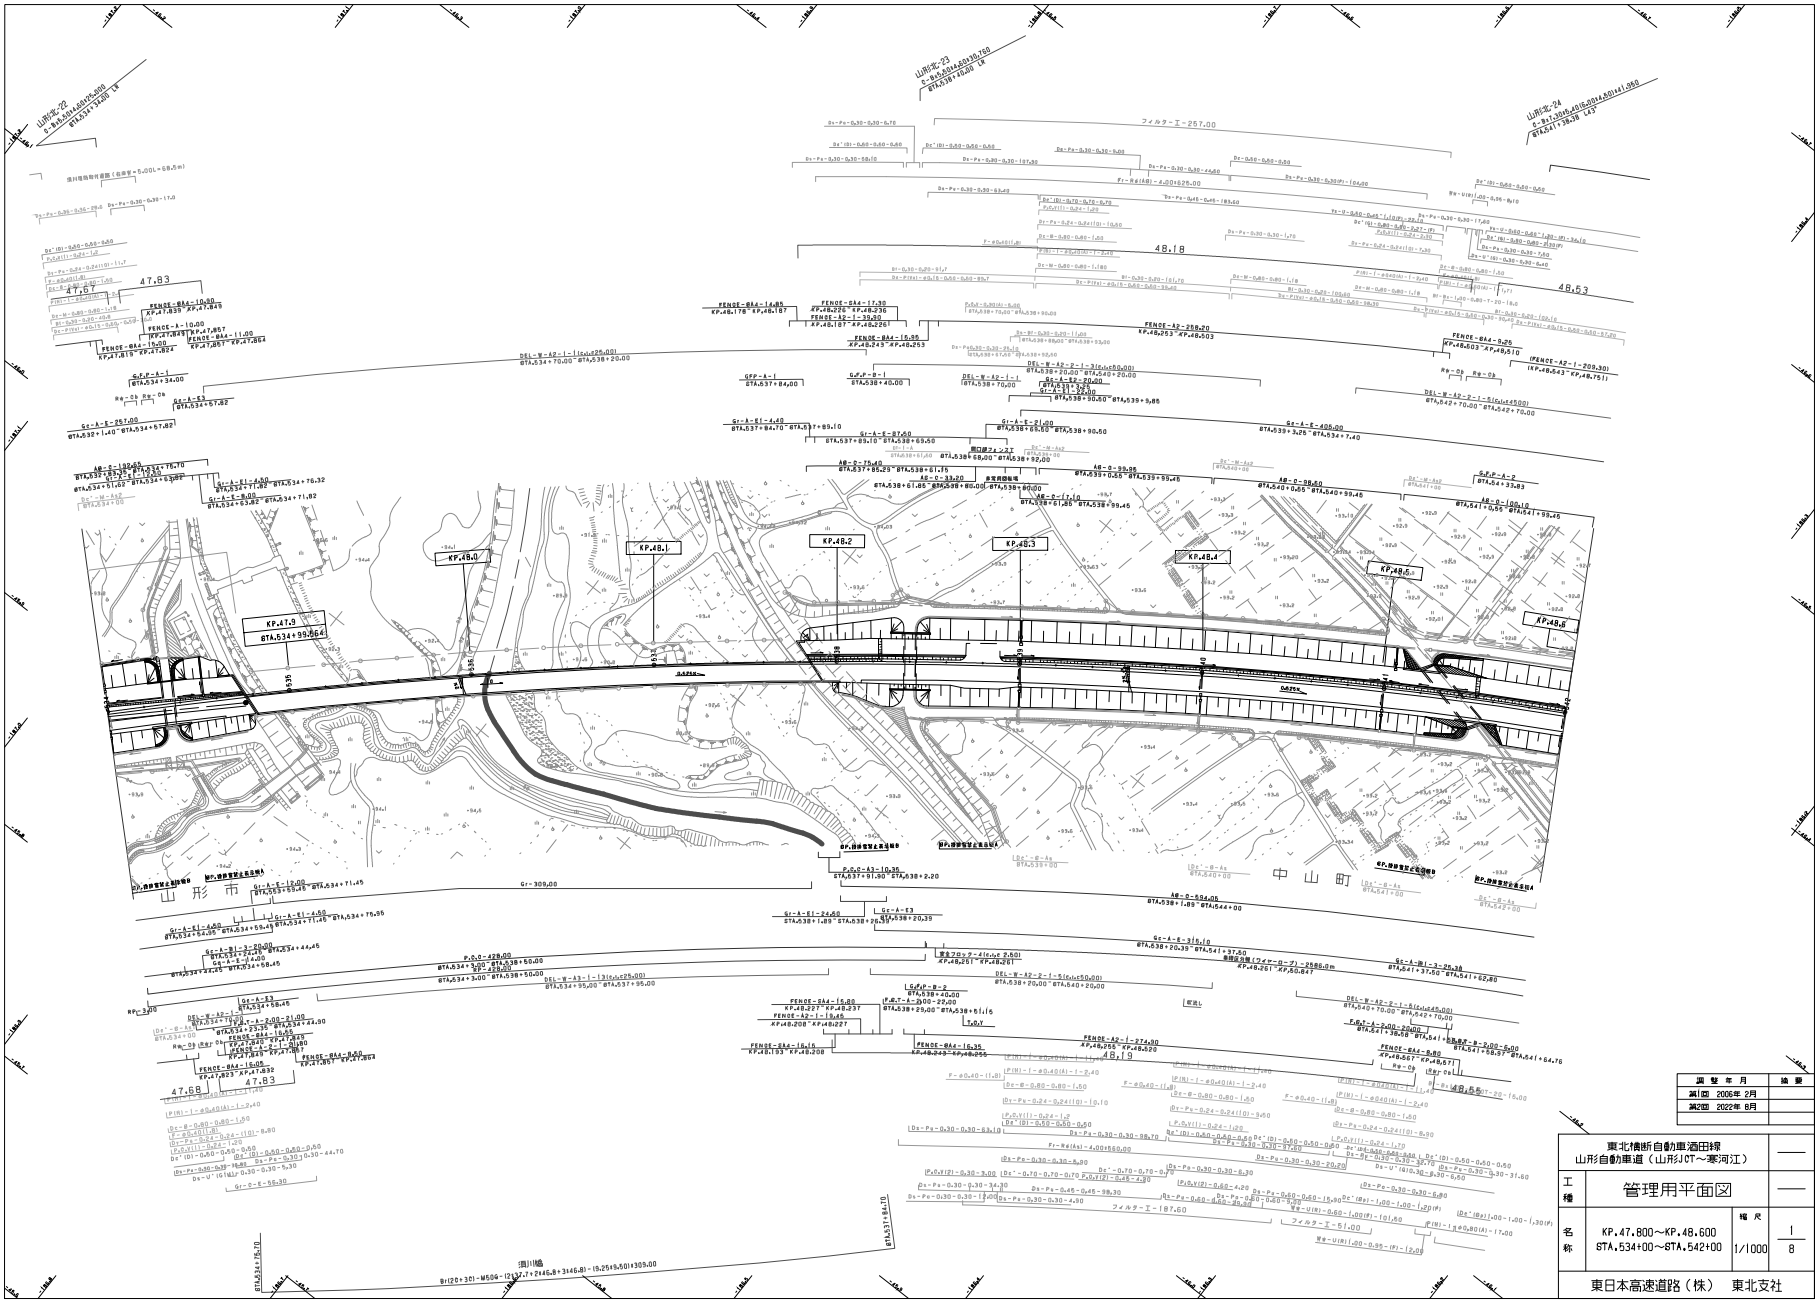

調整年月	摘要
第2回 2022年 8月	

東北横断自動車道酒田線
山形自動車道（山形JCT～寒河江）

工種	管理用平面図		
名称	KP.47.800～KP.48.600 STA.534+00～STA.542+00	縮尺 1/1000	1 8

東日本高速道路（株） 東北支社

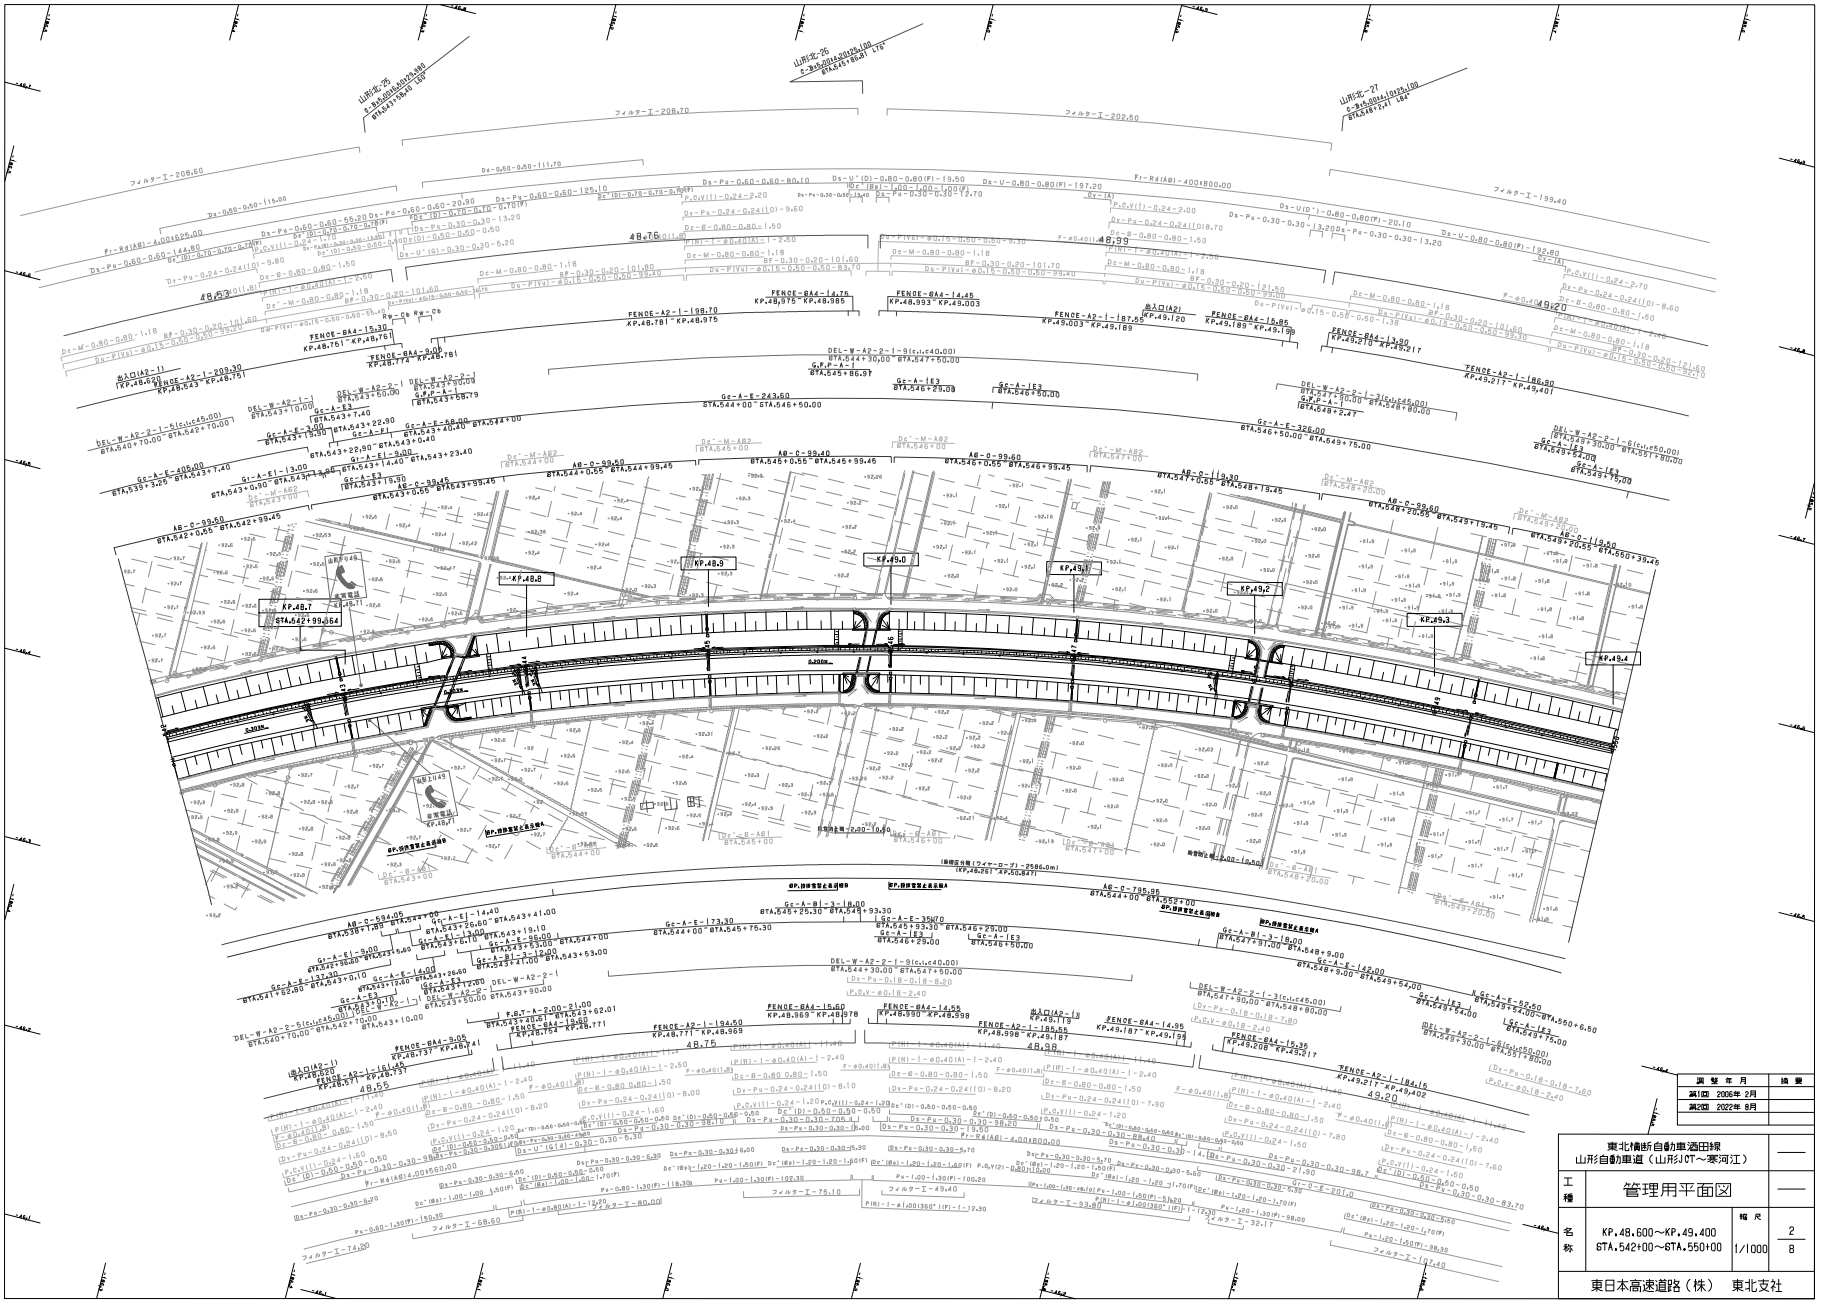
KP.48.7
KP.48.8
KP.48.9
KP.49.0
KP.49.1
KP.49.2
KP.49.3
KP.49.4
STA.542+99.564
フィルターエ-208.70
フィルターエ-202.50
フィルターエ-199.40
フィルターエ-208.60
フィルターエ-74.00
フィルターエ-68.50
フィルターエ-75.10
フィルターエ-49.40
フィルターエ-93.80
フィルターエ-80.00
フィルターエ-32.17
フィルターエ-74.00
山形北-25
山形北-27
FENCE-BA4-14.75
KP.48.975～KP.48.985
FENCE-BA4-14.45
KP.48.993～KP.49.003
FENCE-BA4-15.85
KP.49.189～KP.49.189
FENCE-BA4-15.30
KP.48.761～KP.48.776
FENCE-BA4-9.05
KP.48.737～KP.48.741
FENCE-BA4-15.60
KP.48.969～KP.48.978
FENCE-BA4-14.55
KP.48.990～KP.49.003
FENCE-BA4-14.95
KP.49.187～KP.49.198
FENCE-BA4-15.35
KP.49.208～KP.49.217
FENCE-A2-1-198.70
KP.48.781～KP.48.975
FENCE-A2-1-187.55
KP.49.003～KP.49.189
FENCE-A2-1-186.30
KP.49.217～KP.49.401
FENCE-A2-1-194.50
KP.48.776～KP.48.969
FENCE-A2-1-185.55
KP.49.198～KP.49.384
FENCE-A2-1-184.15
KP.49.217～KP.49.402
48.76
48.99
48.53
48.75
48.98
48.55
49.20
AB-C-99.60
AB-C-99.40
AB-C-99.45
AB-C-99.80
AB-C-119.90
AB-C-795.95
AB-C-594.00
AB-C-99.50
AB-C-99.65
AB-C-99.45
AB-C-119.45
DEL-W-A2-2-1-9(c1,c40.00)
DEL-W-A2-2-1-8(c1,c45.00)
DEL-W-A2-2-1-6(c1,c50.00)
DEL-W-A2-2-1-5(c1,c45.00)
Gc-A-E-326.00
Gc-A-E-243.60
Gc-A-E-405.00
Gc-A-E-132.40
Gc-A-E-173.30
Gc-A-E-357.70
Gc-A-E-57.50
Gc-A-E-184.00
Gc-A-E-140.00
Gc-A-E-160.00
Gc-A-E3
Gc-A-E3
Gc-A-E3

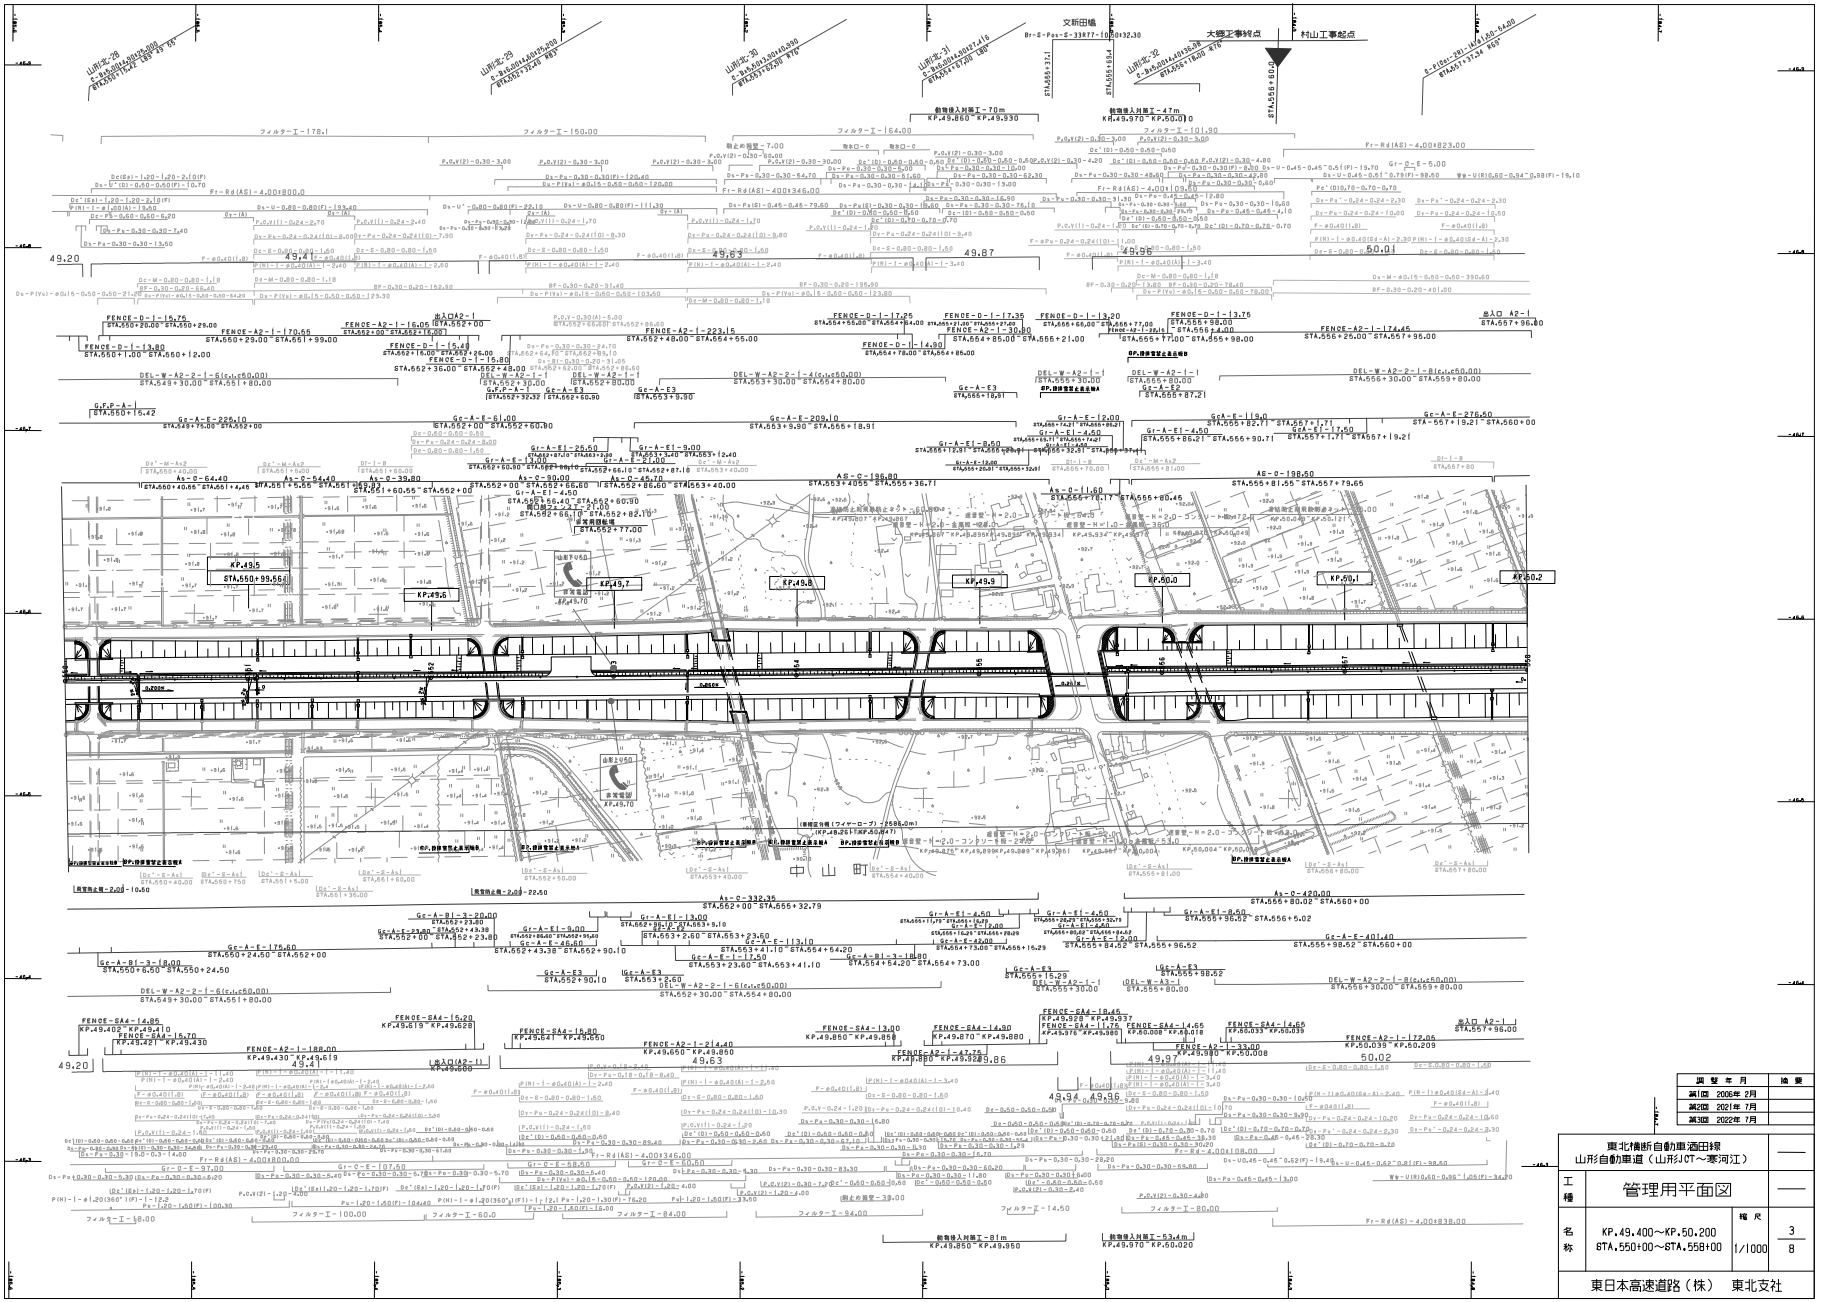

調整年月	摘要
第1回 2006年 2月	
第2回 2021年 7月	
第3回 2022年 7月	

東北横断自動車道酒田線
山形自動車道（山形JCT～寒河江）

工種	管理用平面図		
名称	KP.49.400～KP.50.200 STA.550+00～STA.558+00	縮尺 1/1000	3 8

東日本高速道路（株）　東北支社

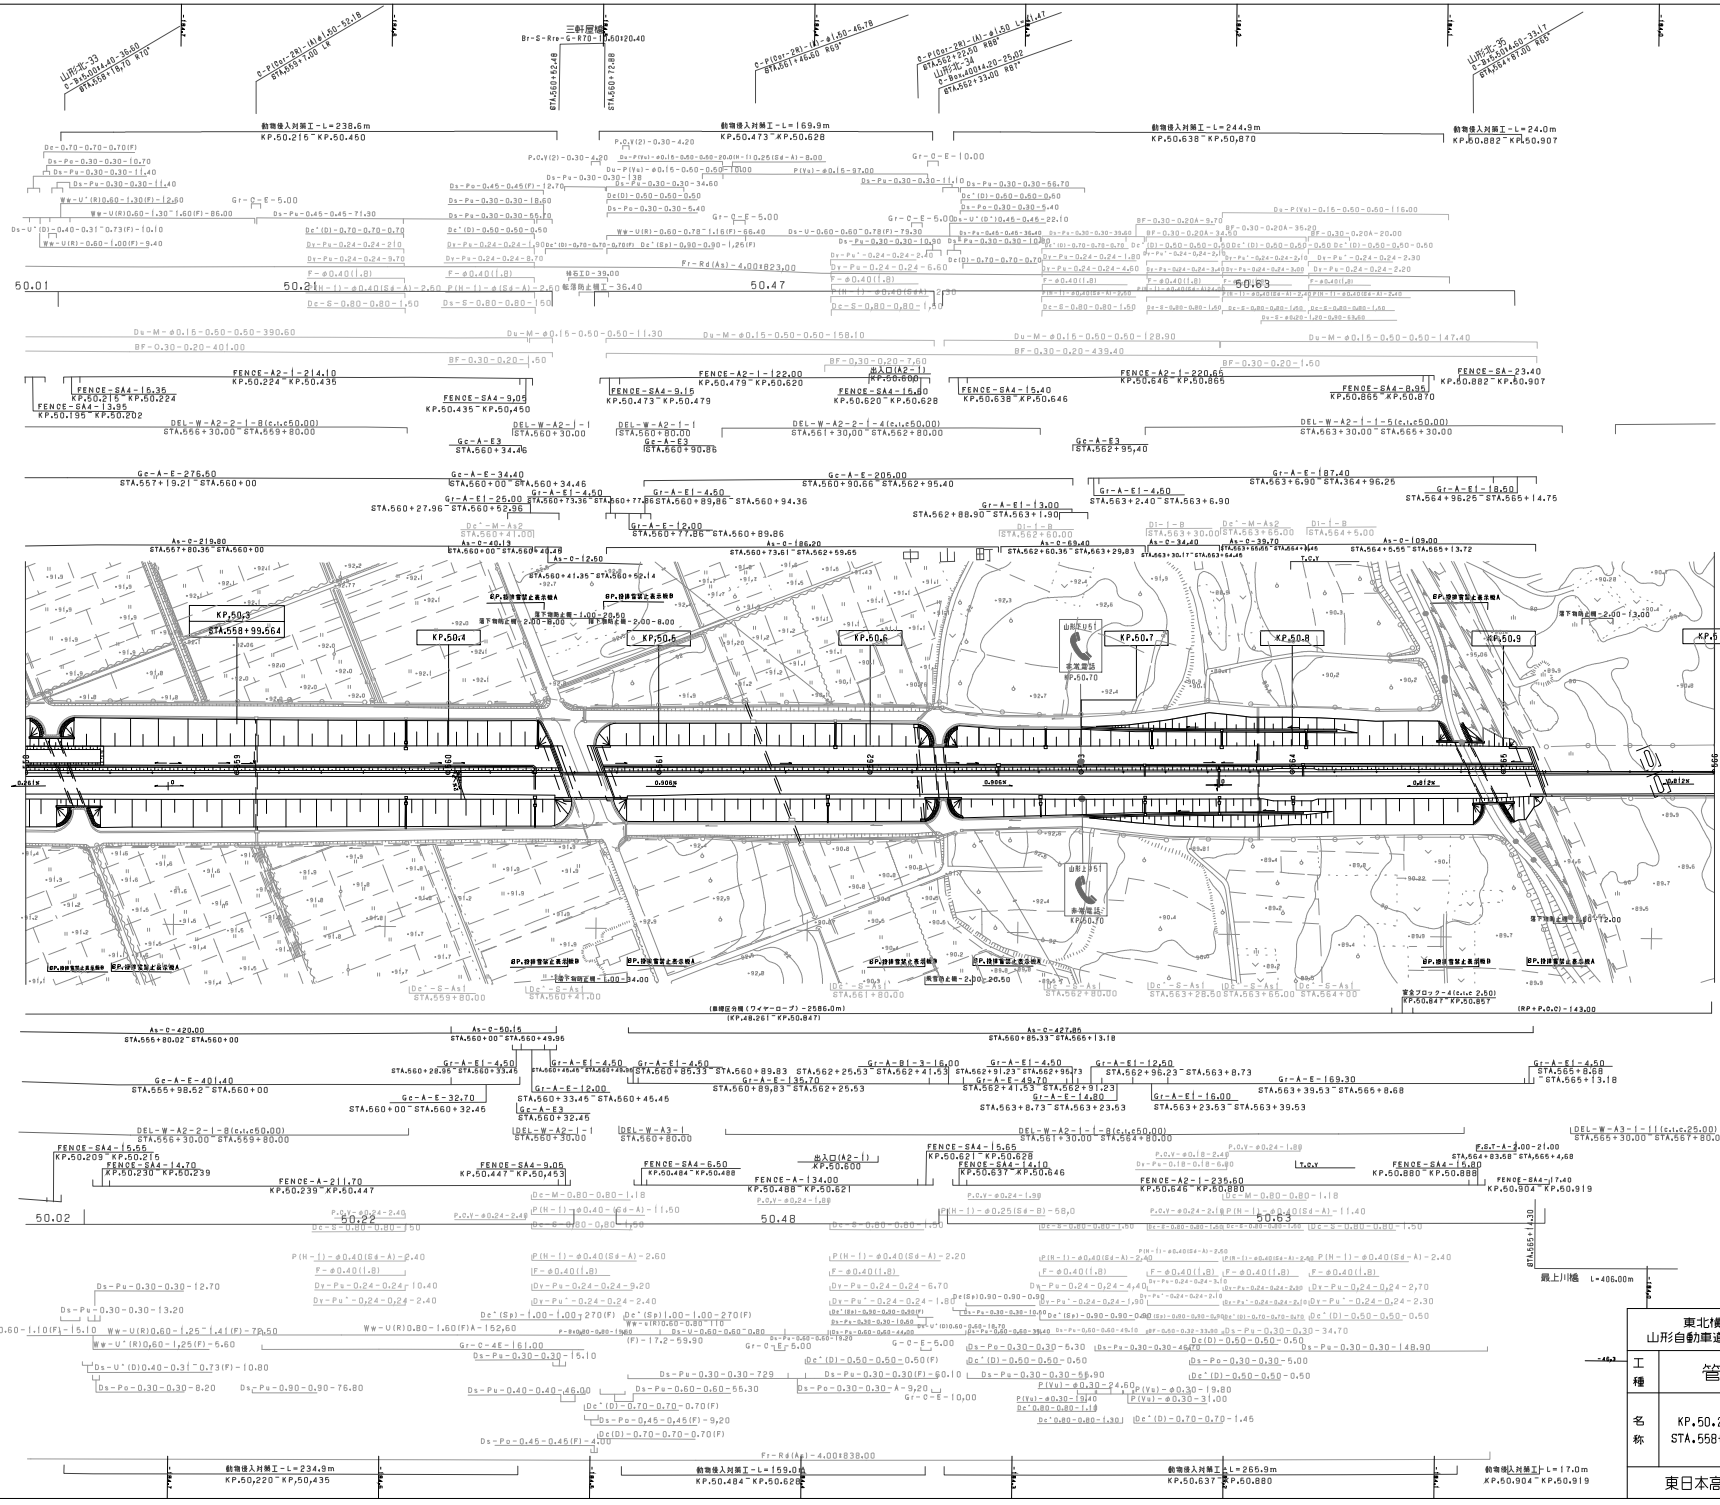
三軒屋橋
動物侵入対策工－L＝238.6m
KP.50.215～KP.50.450
動物侵入対策工－L＝169.9m
KP.50.473～KP.50.628
動物侵入対策工－L＝244.9m
KP.50.638～KP.50.870
動物侵入対策工－L＝24.0m
KP.50.882～KP.50.907
FENCE-SA4-16.35
KP.50.215～KP.50.224
FENCE-SA4-13.95
KP.50.195～KP.50.202
FENCE-A2-1-214.10
KP.50.224～KP.50.435
FENCE-SA4-9.05
KP.50.435～KP.50.450
FENCE-SA4-9.15
KP.50.473～KP.50.479
FENCE-A2-1-122.00
KP.50.479～KP.50.620
FENCE-SA4-15.60
KP.50.620～KP.50.628
FENCE-SA4-15.40
KP.50.638～KP.50.646
FENCE-A2-1-220.66
KP.50.646～KP.50.865
FENCE-SA4-8.95
KP.50.865～KP.50.870
FENCE-SA-23.40
KP.50.882～KP.50.907
KP.50.3
KP.50.4
KP.50.5
KP.50.6
KP.50.7
KP.50.8
KP.50.9
KP.51.0
非常電話
KP.50.70
BP.排排管設置表示箇所
FENCE-SA4-15.55
KP.50.209～KP.50.215
FENCE-SA4-14.70
KP.50.230～KP.50.239
FENCE-A-211.70
KP.50.239～KP.50.447
FENCE-SA4-9.05
KP.50.447～KP.50.456
FENCE-SA4-6.50
KP.50.484～KP.50.488
FENCE-A-134.00
KP.50.488～KP.50.621
出入口(A2-1)
KP.50.600
FENCE-SA4-15.65
KP.50.621～KP.50.628
FENCE-SA4-14.10
KP.50.637～KP.50.646
FENCE-A2-1-236.60
KP.50.646～KP.50.880
FENCE-SA4-15.80
KP.50.880～KP.50.888
FENCE-SA4-17.40
KP.50.904～KP.50.919
動物侵入対策工－L＝234.9m
KP.50.220～KP.50.435
動物侵入対策工－L＝159.0m
KP.50.484～KP.50.628
動物侵入対策工－L＝265.9m
KP.50.637～KP.50.880
動物侵入対策工－L＝17.0m
KP.50.904～KP.50.919
戸倉ブロック－4(c.u.c 2.50)
KP.50.847～KP.50.857
(RP＋P.O.)－143.00
(盤構区分線(ワイヤーロープ)－2586.0m)
(KP.48.261～KP.50.847)

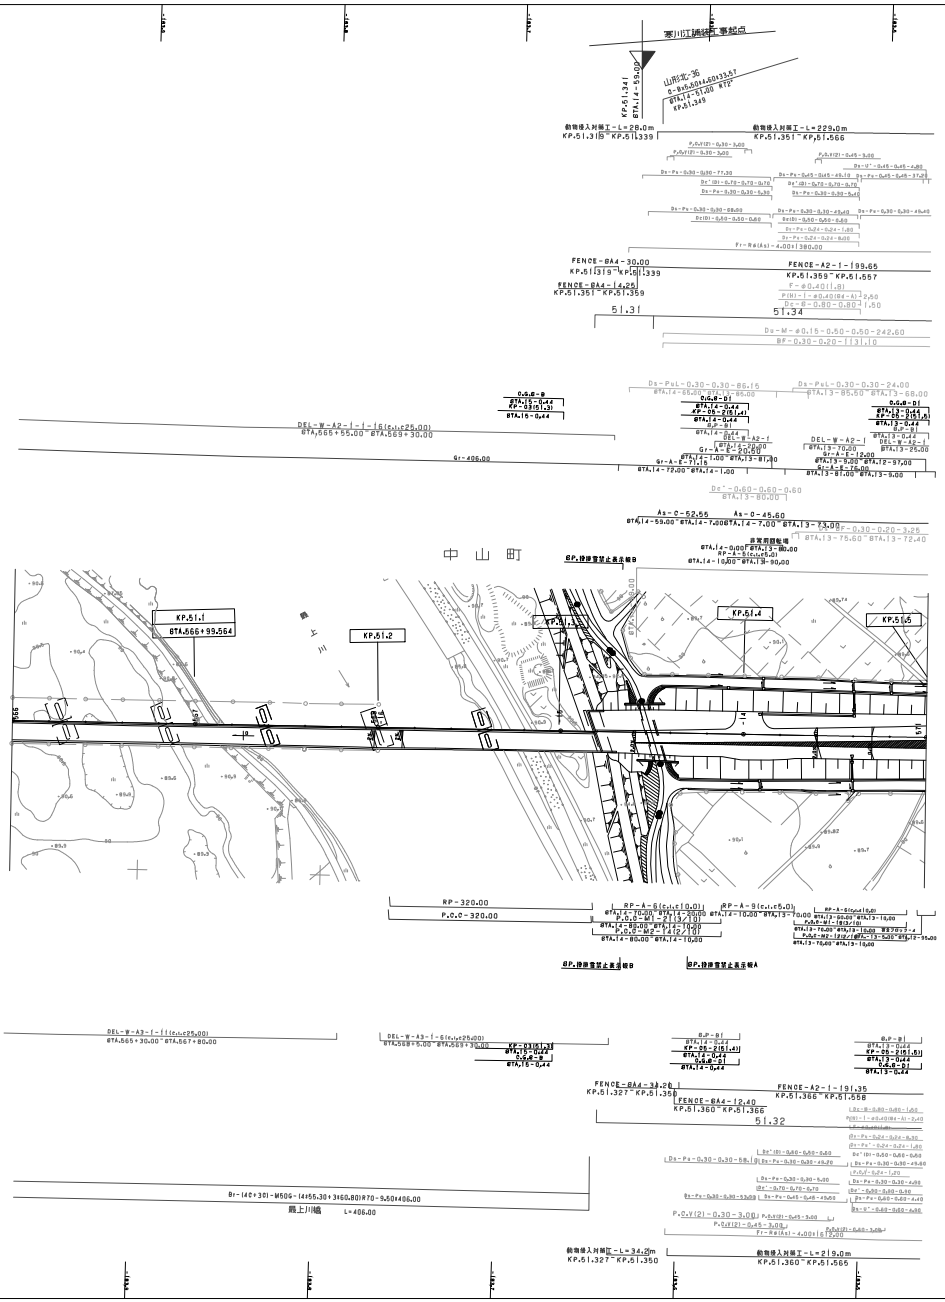

東北横断自動車酒田線 山形自動車道（山形JCT～寒河江）	
工種	管理用平面図
名称	KP.51.000～KP.51.500 STA.566+00～STA.571+00
幅尺	1/1000
	5/8
東日本高速道路（株）　東北支社	

調整年月	摘要
第1回 2005年 2月	
第2回 2021年 7月	

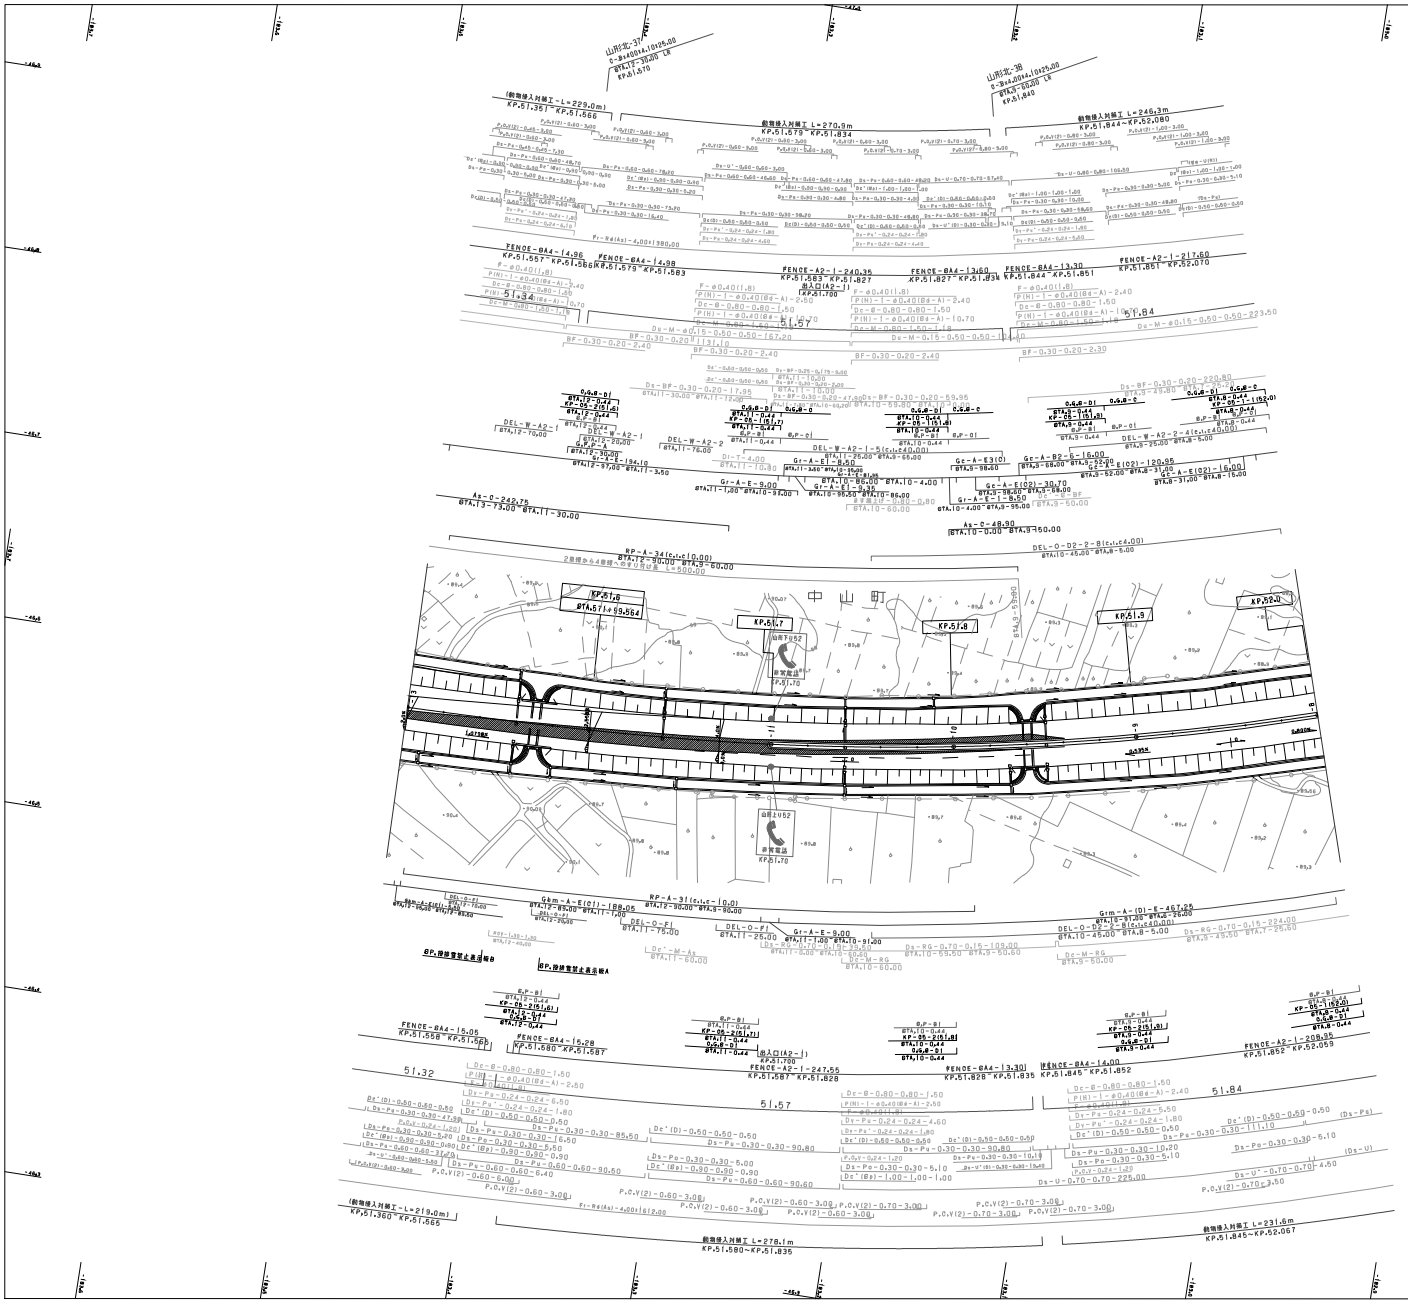

東北横断自動車道酒田線 山形自動車道（山形JCT～寒河江）			—
工種	管理用平面図		—
名称	KP.51.500～KP.52.000 GTA.-13+00～GTA.-8+00	縮尺 1/1000	6 8
東日本高速道路（株） 東北支社			

調整年月	摘要
第1回 2005年 2月	
第2回 2021年 7月	
第3回 2022年 8月	

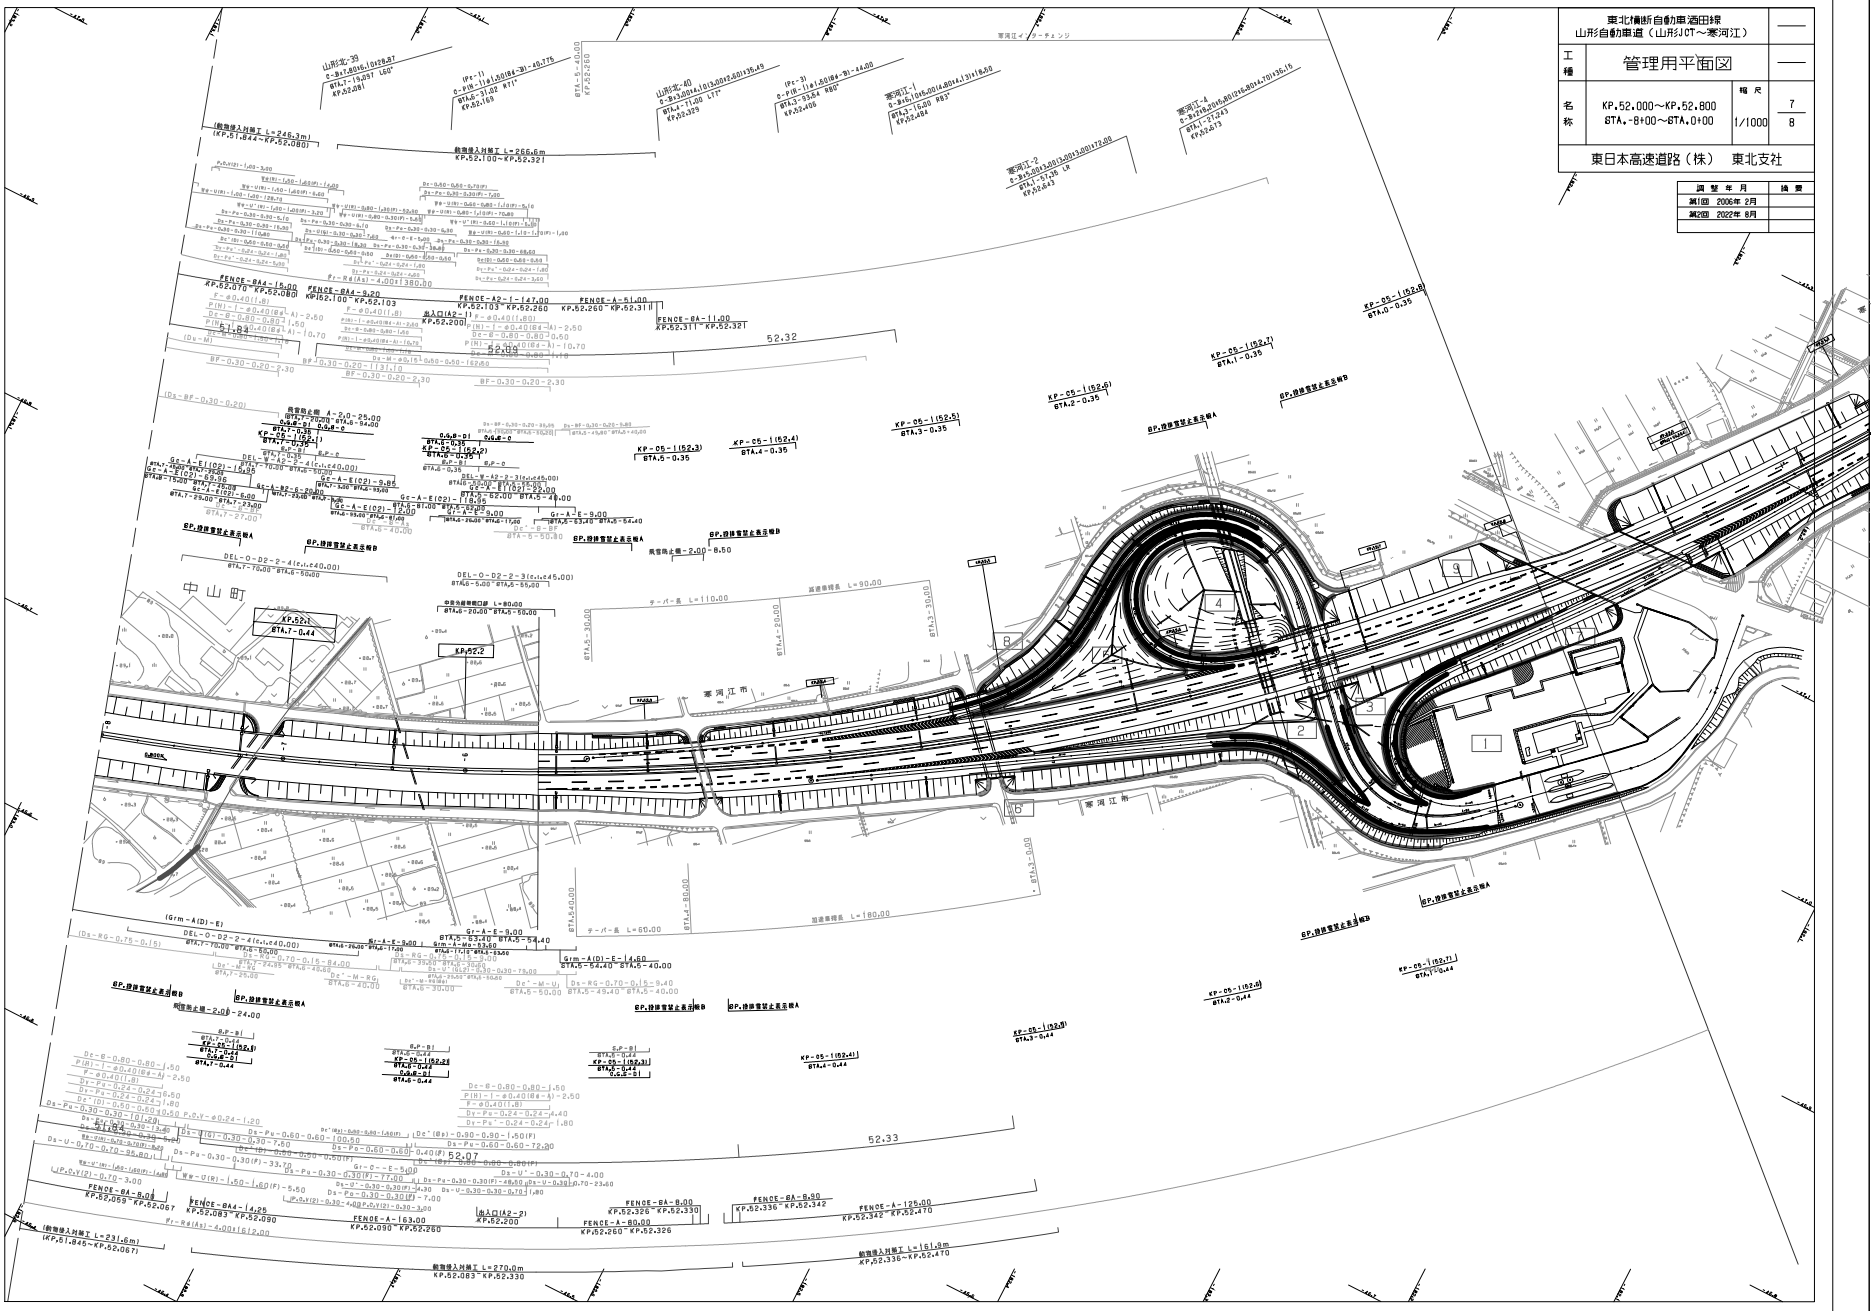
寒河江インターチェンジ
中山町
寒河江市
KP52.1
KP52.2
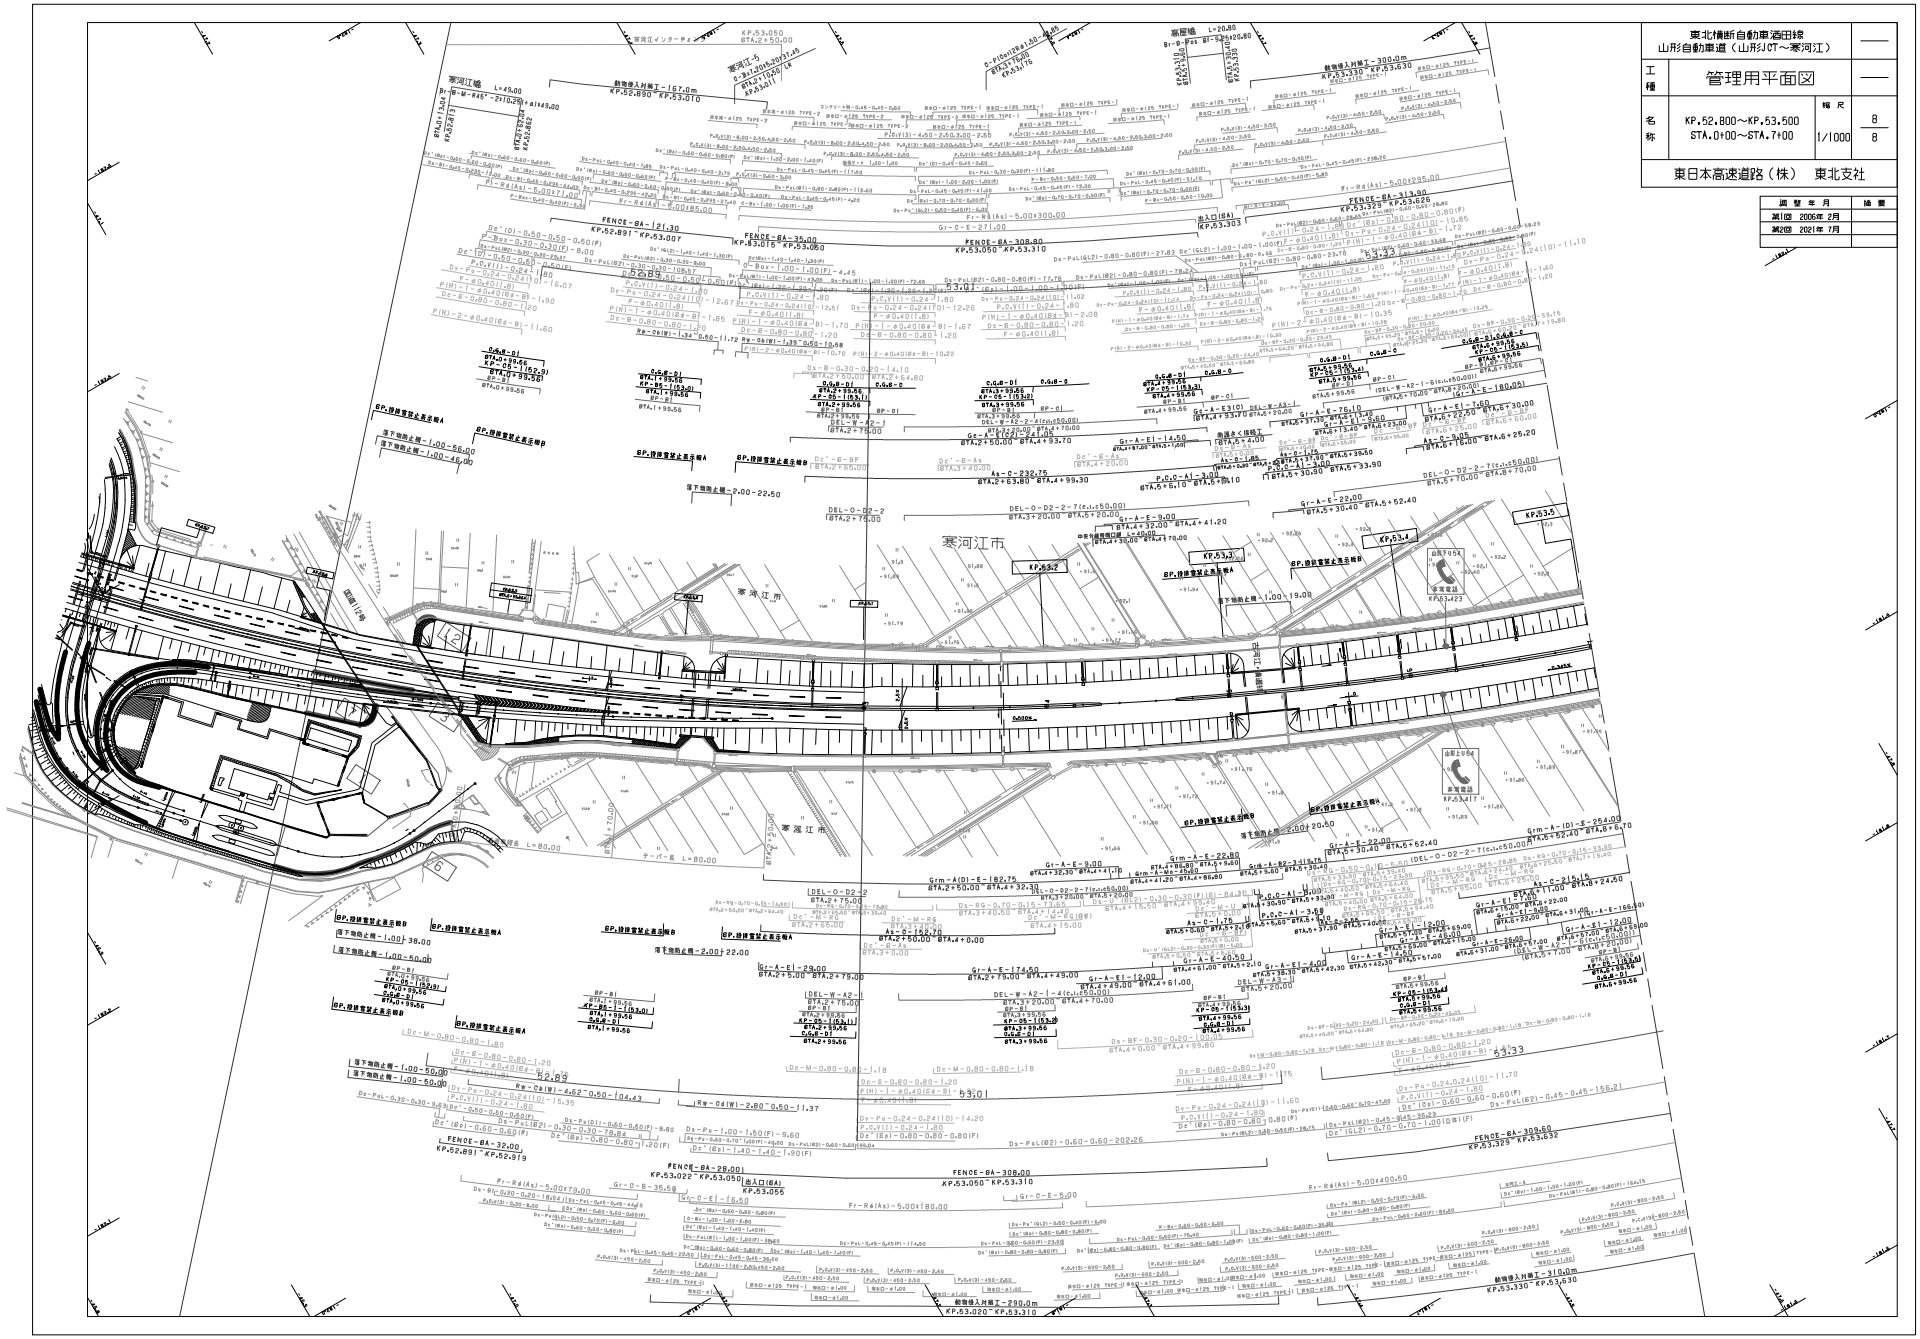

東北横断自動車道酒田線 山形自動車道（山形JCT～寒河江）		——
工種	管理用平面図	——
名称	KP.52.800～KP.53.500 STA.0+00～STA.7+00	幅尺 1/1000
		8 8
東日本高速道路（株） 東北支社		

図面年月	摘要
第2回 2021年 7月	

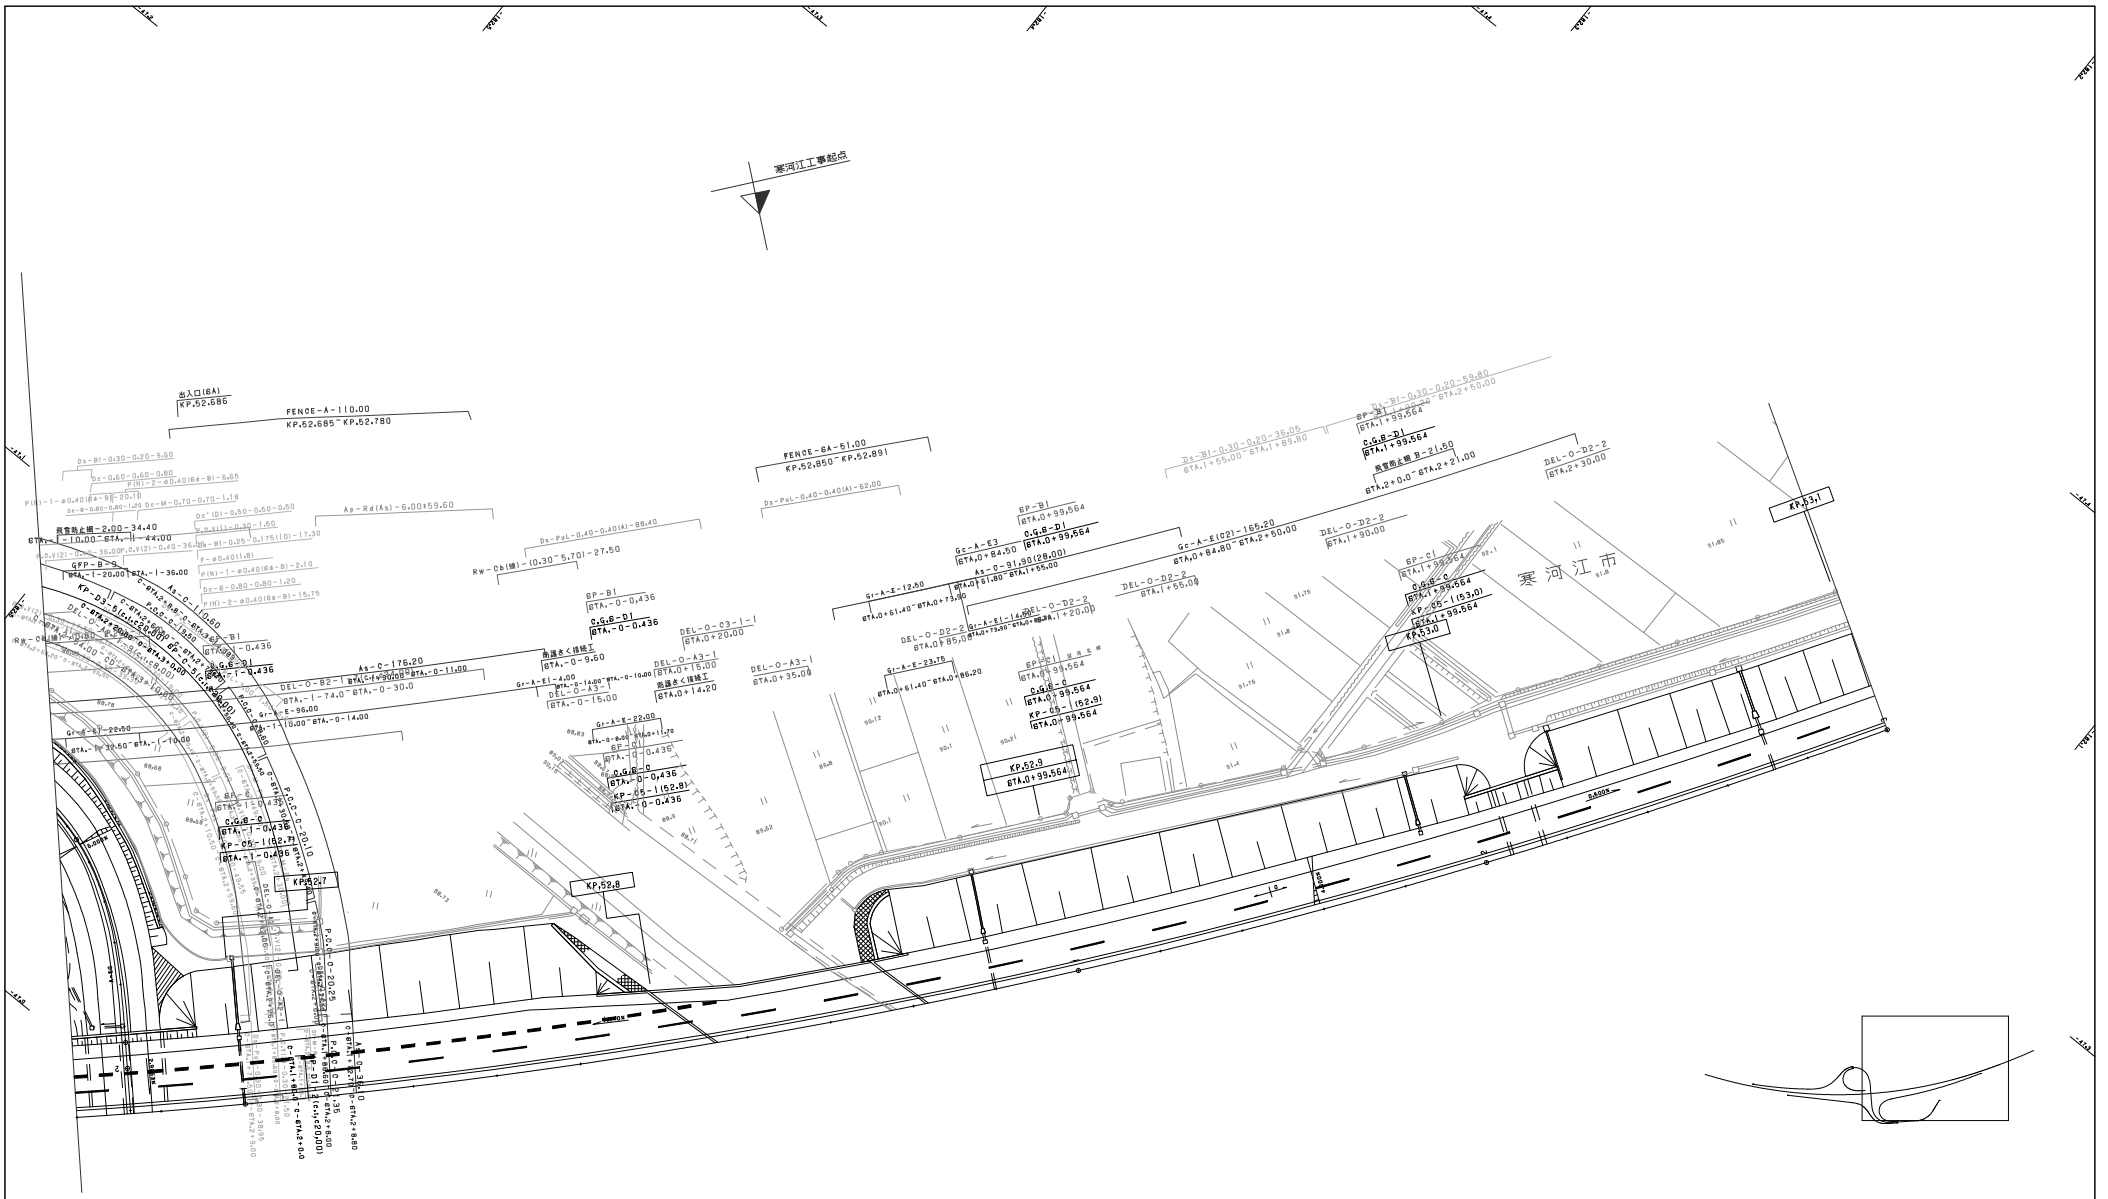

調整年月	摘要
第1回 2006年2月	

東北横断自動車酒田線 山形自動車道（山形JCT～寒河江）			——
工種	管理用平面図		——
名称	寒河江インターチェンジ KP.52.470～KP.52.891 STA.-3-30～STA.0+90	縮尺 1/500	1 4
東日本高速道路（株） 東北支社			

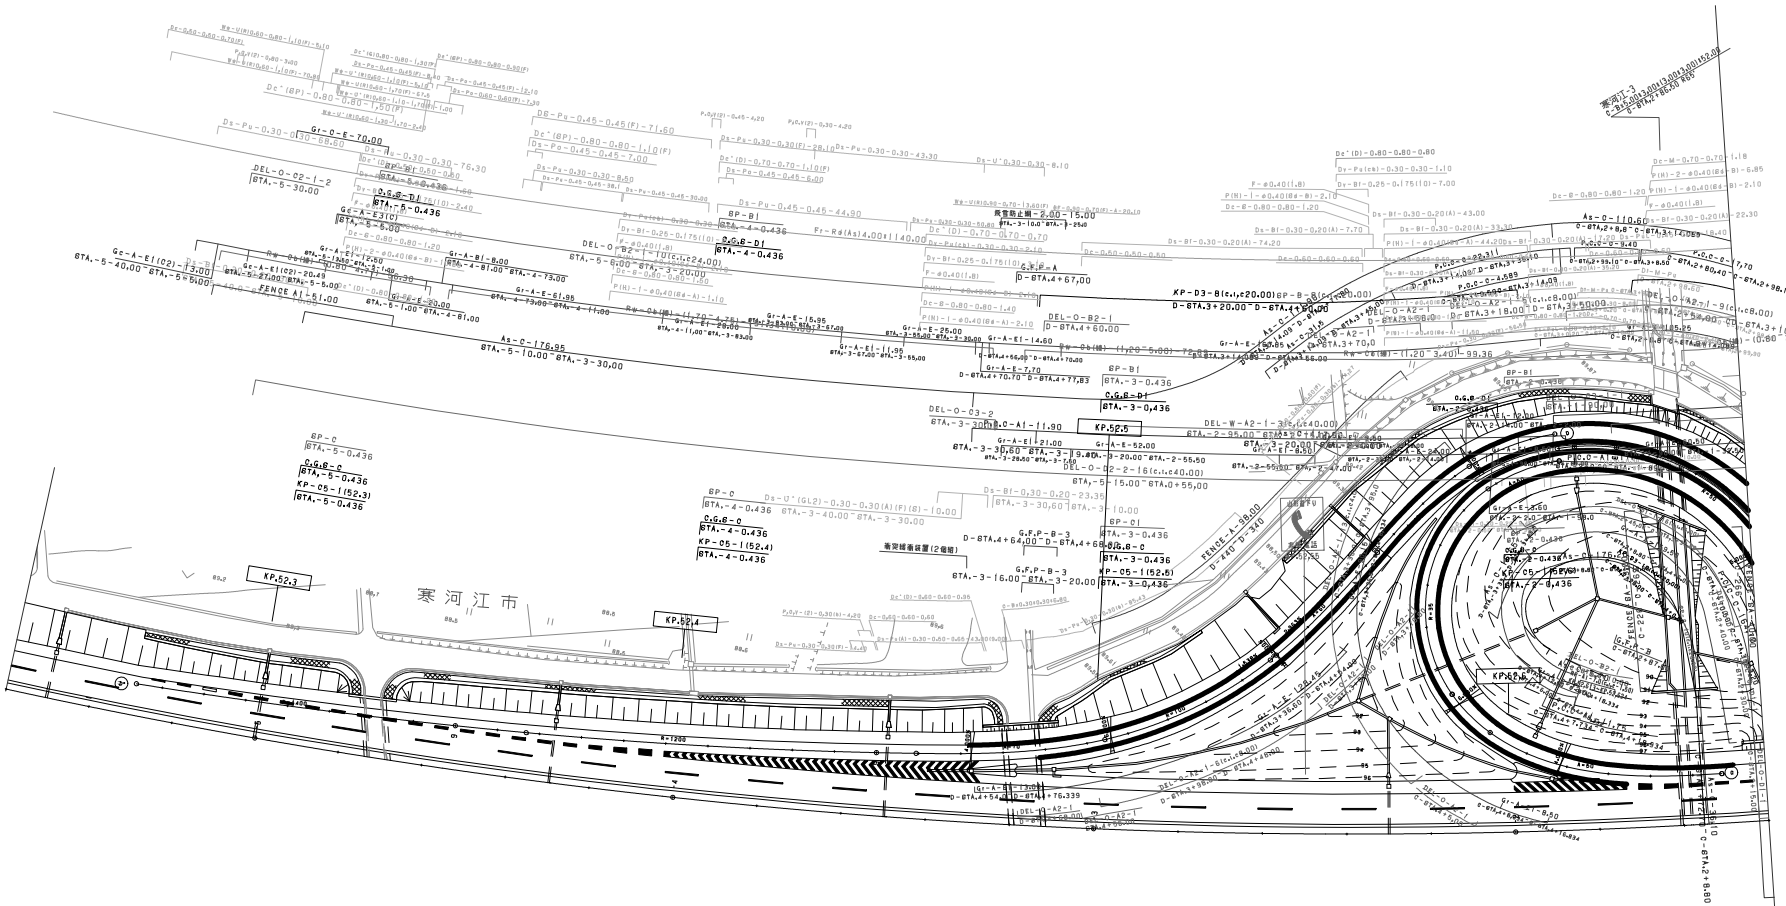
寒河江市
KP.52.3
KP.52.4
KP.52.5
R=1200
FENCE A1-51.00

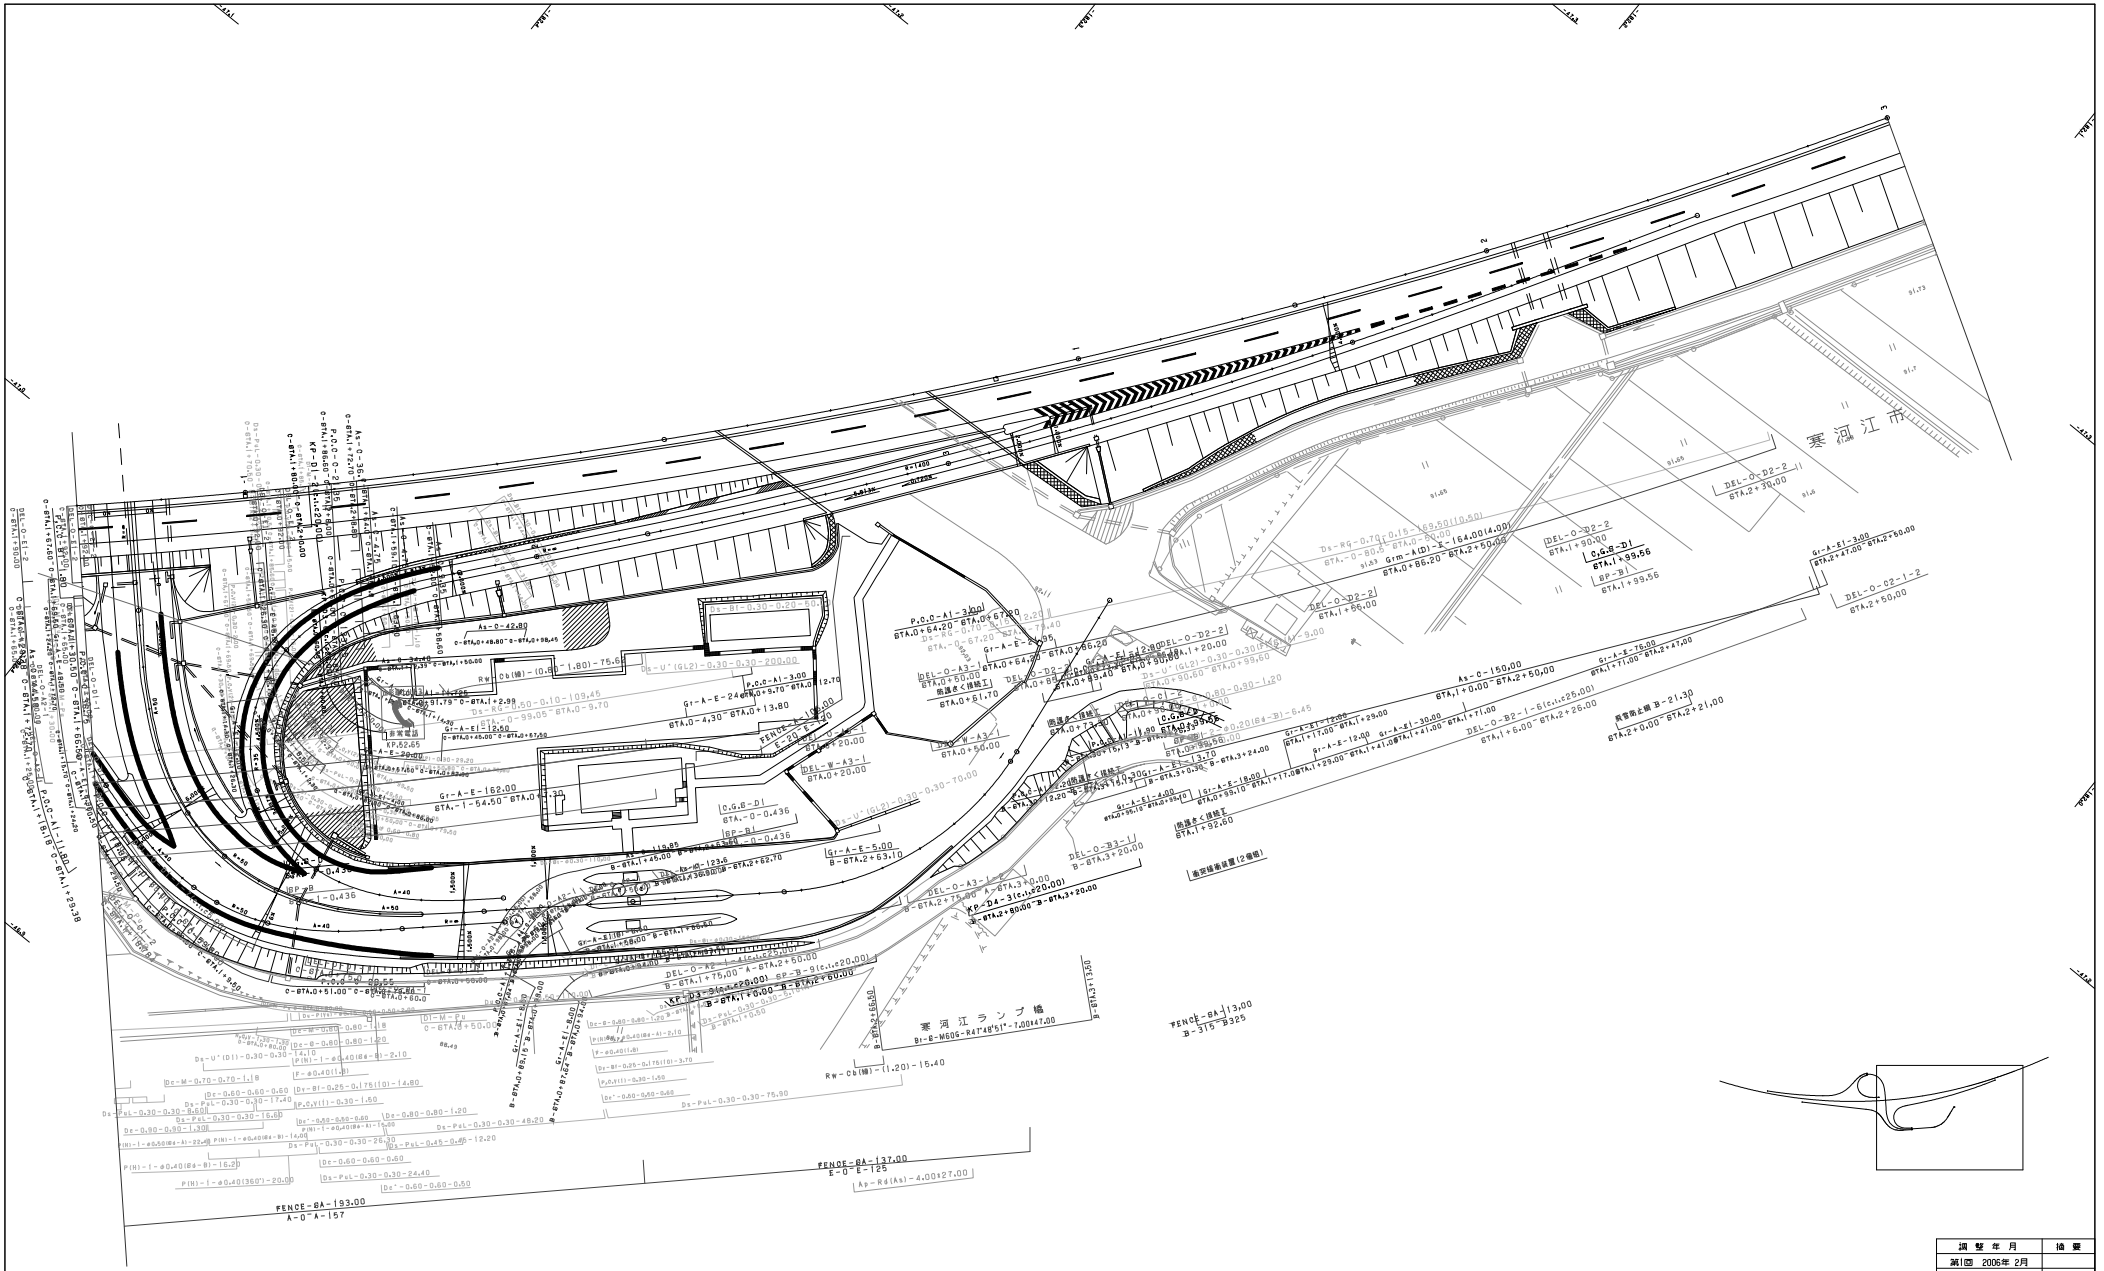

調整年月	摘要
第1回 2006年2月	

東北横断自動車酒田線 山形自動車道（山形JCT～寒河江）			——
工種	管理用平面図		——
名称	寒河江インターチェンジ KP.52.470～KP.52.891 STA.-3-30～STA.0+90	縮尺 1/500	3 4
東日本高速道路（株） 東北支社			

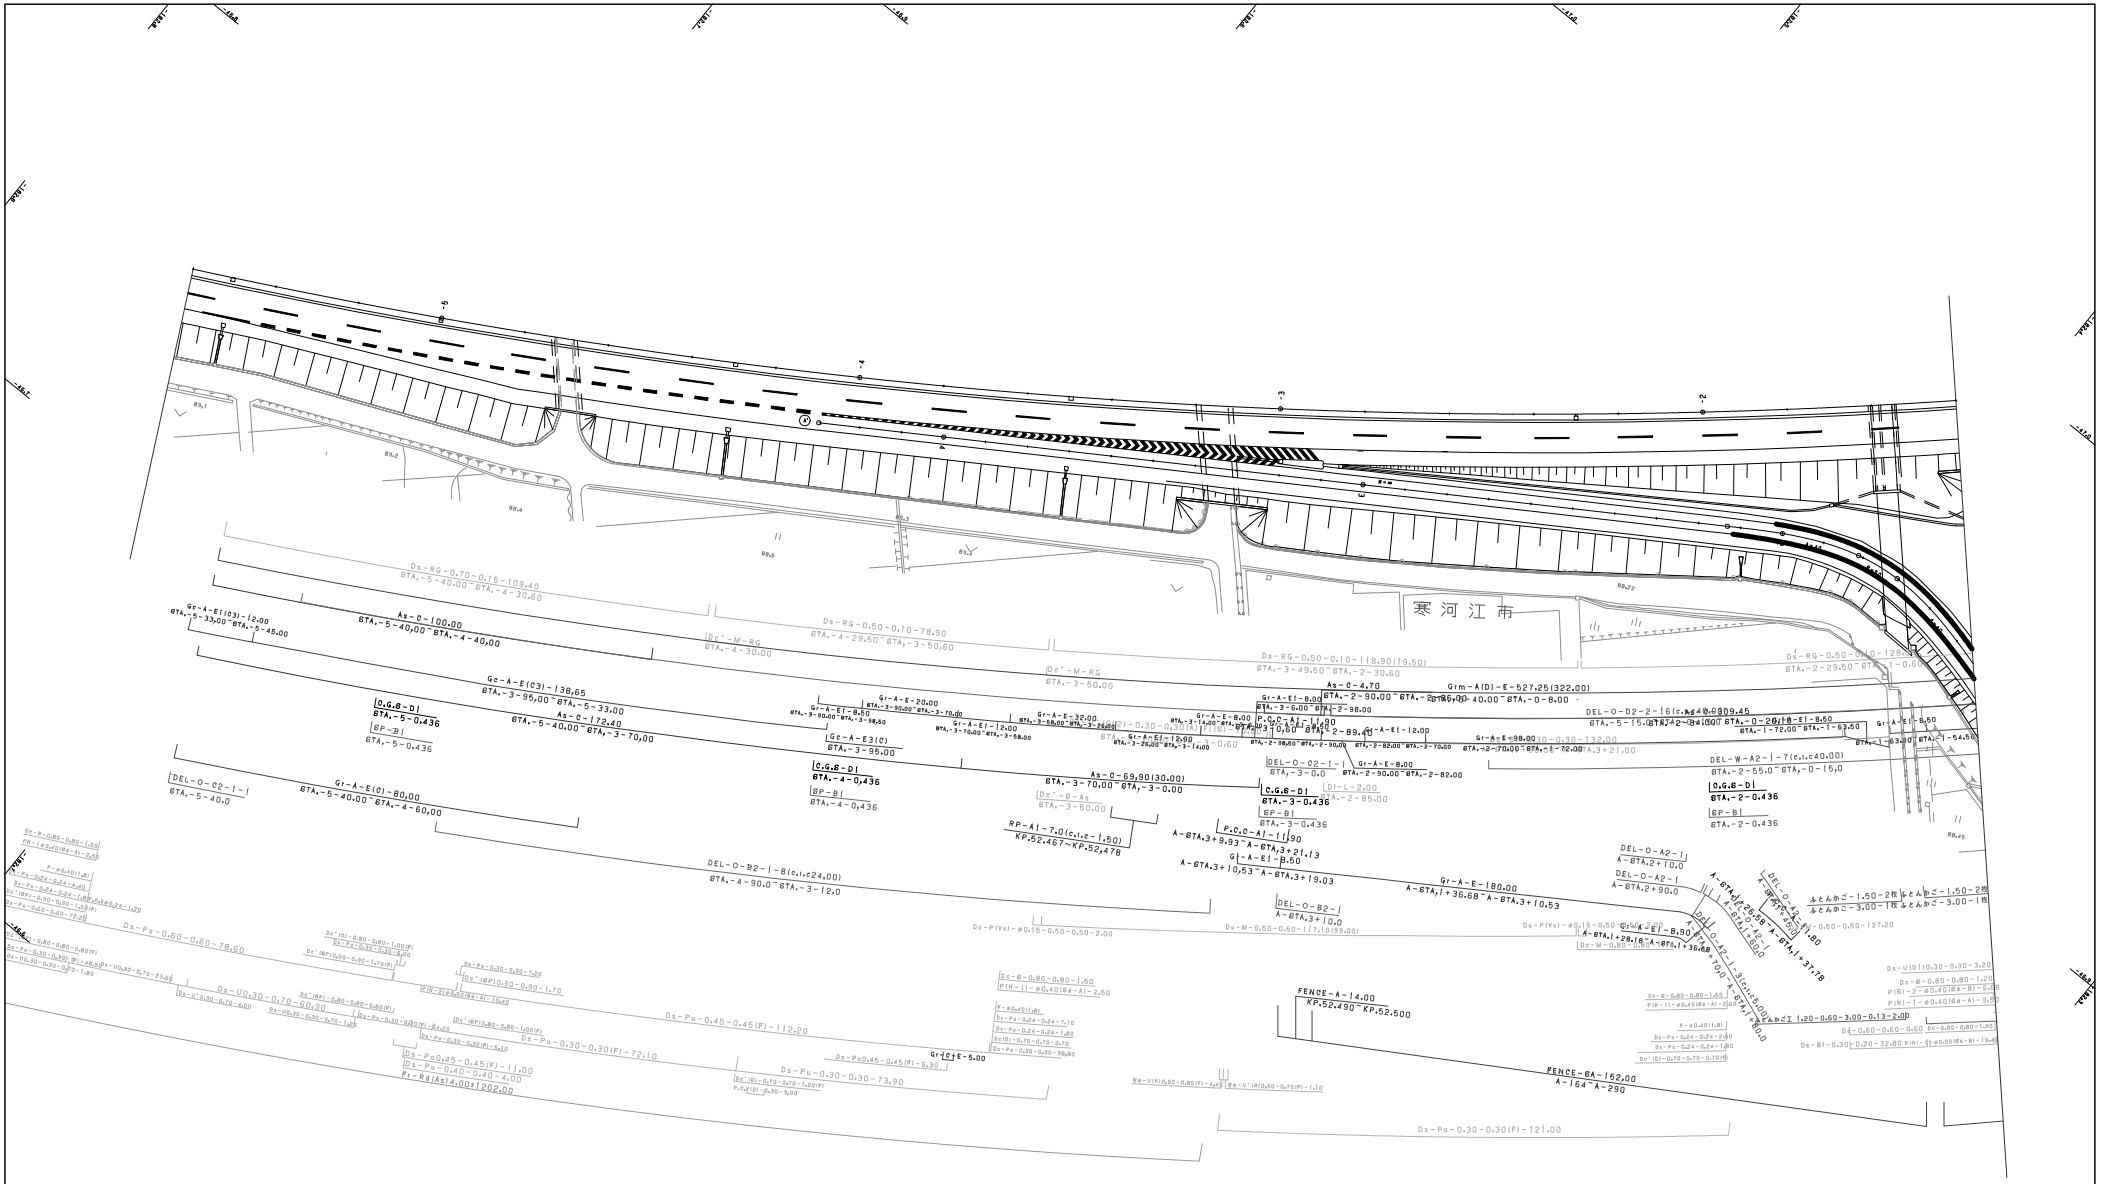

調整年月	摘要
第1回 2005年 2月	
第2回 2012年 4月	

東北横断自動車酒田線 山形自動車道（山形JCT～寒河江）		——
工種	管理用平面図	——
名称	寒河江インターチェンジ KP.52.470～KP.52.891 STA.-3-30～STA.0+90	縮尺 1/500
		4/4

東日本高速道路（株） 東北支社

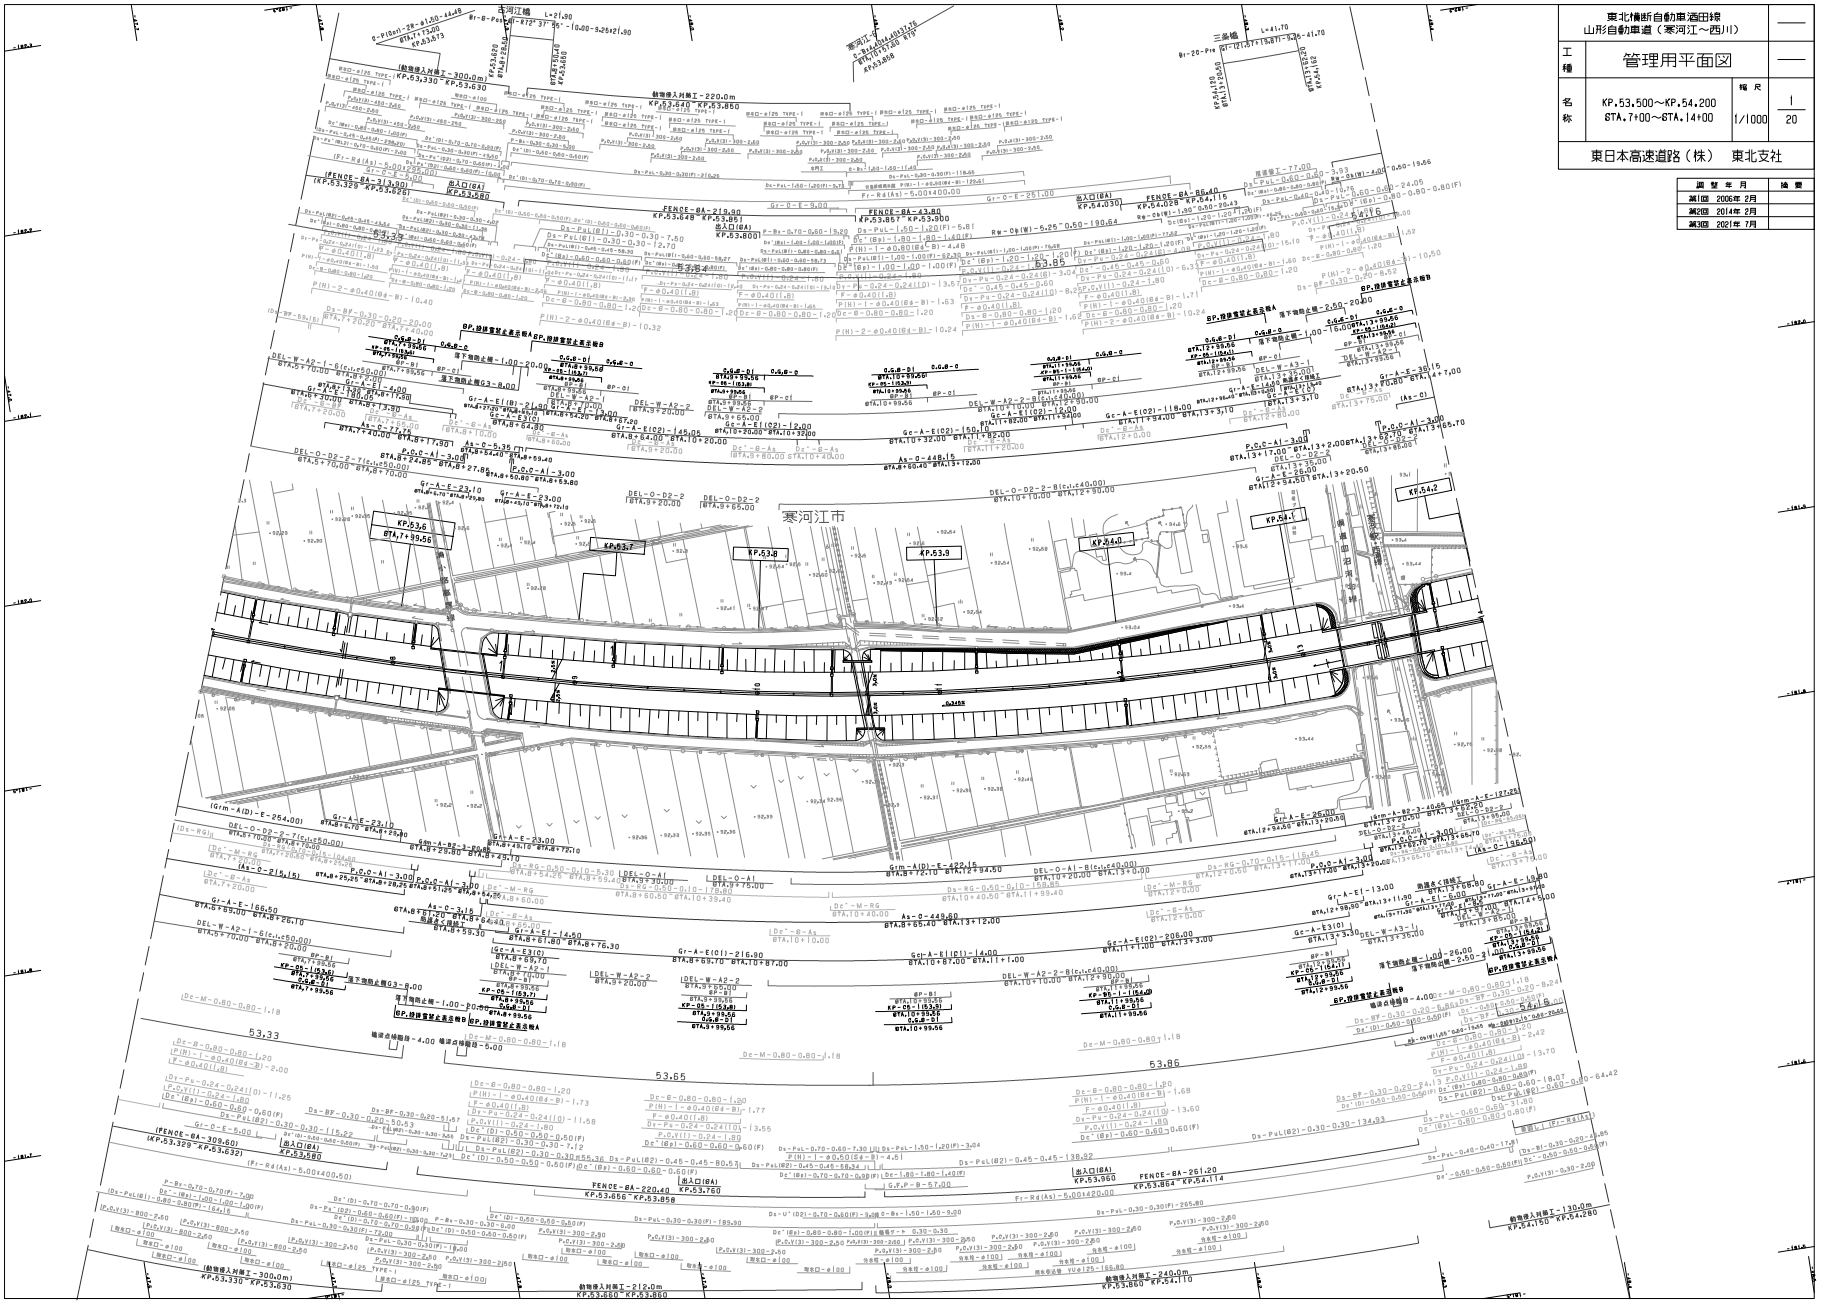

東北横断自動車酒田線 山形自動車道（寒河江～西川）		——
工種	管理用平面図	——
名称	KP.53.500～KP.54.200 STA.7+00～STA.14+00	幅尺 1/1000
東日本高速道路（株）　東北支社		

図面	年月	摘要
第1回	2006年 2月	
第2回	2014年 2月	
第3回	2021年 7月	

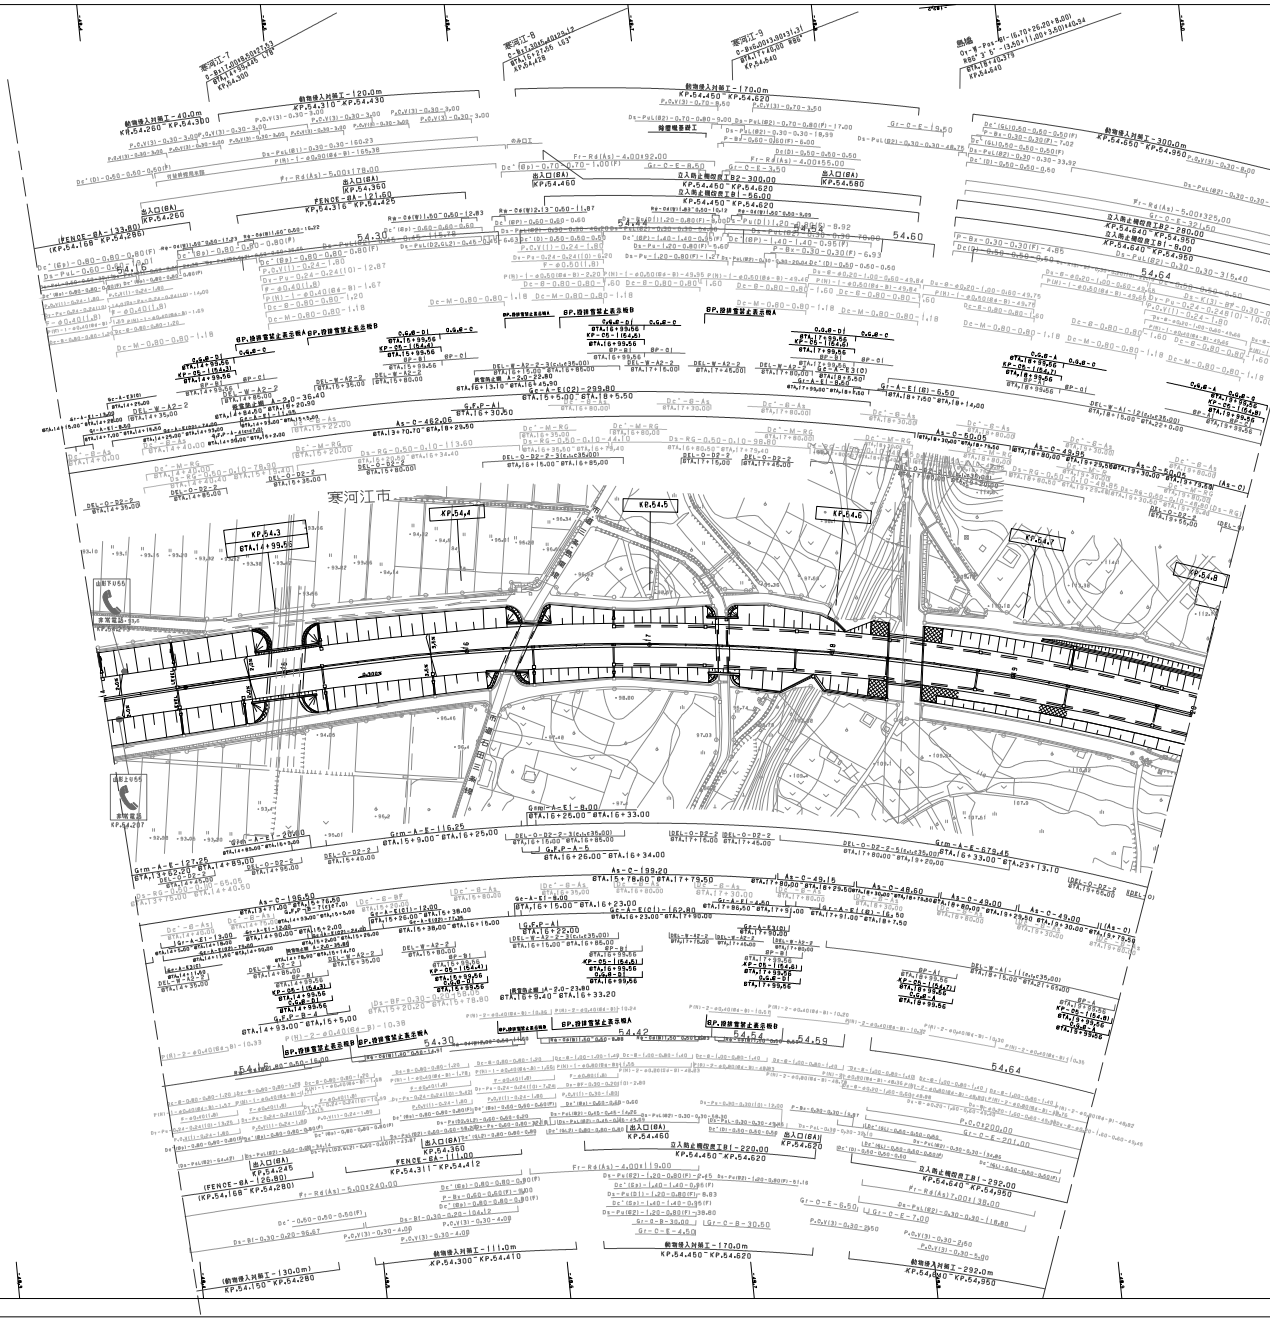

調整年月	摘要
第1回 2006年 2月	
第2回 2014年 2月	
第3回 2021年 7月	

東北横断自動車酒田線
山形自動車道（寒河江～西川）

工種：管理用平面図

名称：KP.54.200～KP.54.800
STA.14+00～STA.20+00

縮尺：1/1000

2
20

東日本高速道路（株） 東北支社

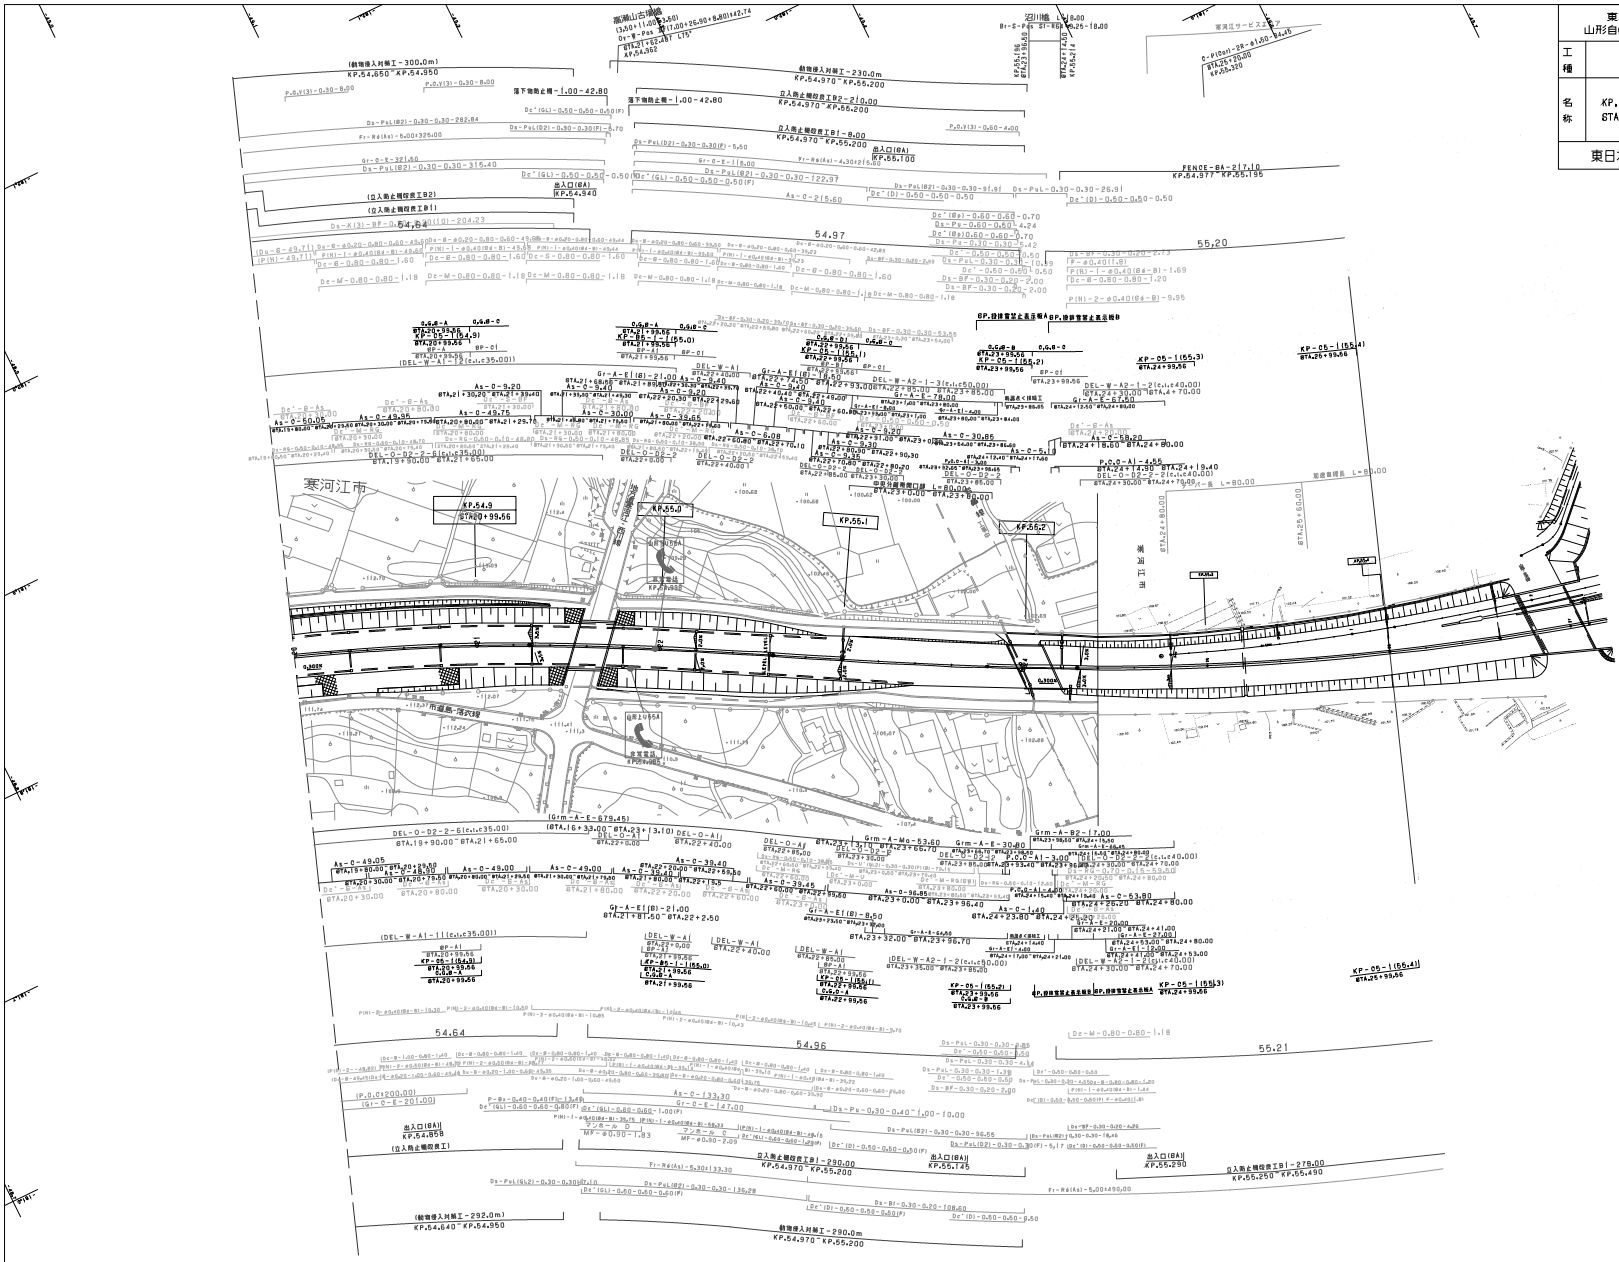

東北横断自動車道酒田線 山形自動車道（寒河江～西川）			——
工種	管理用平面図		——
名称	KP.54,800～KP.55,400 STA.20+00～STA.26+00	縮尺 1/1000	3 20
東日本高速道路（株）　東北支社			

調整年月	摘要
第1回 2005年 2月	
第2回 2014年 2月	
第3回 2021年 7月	

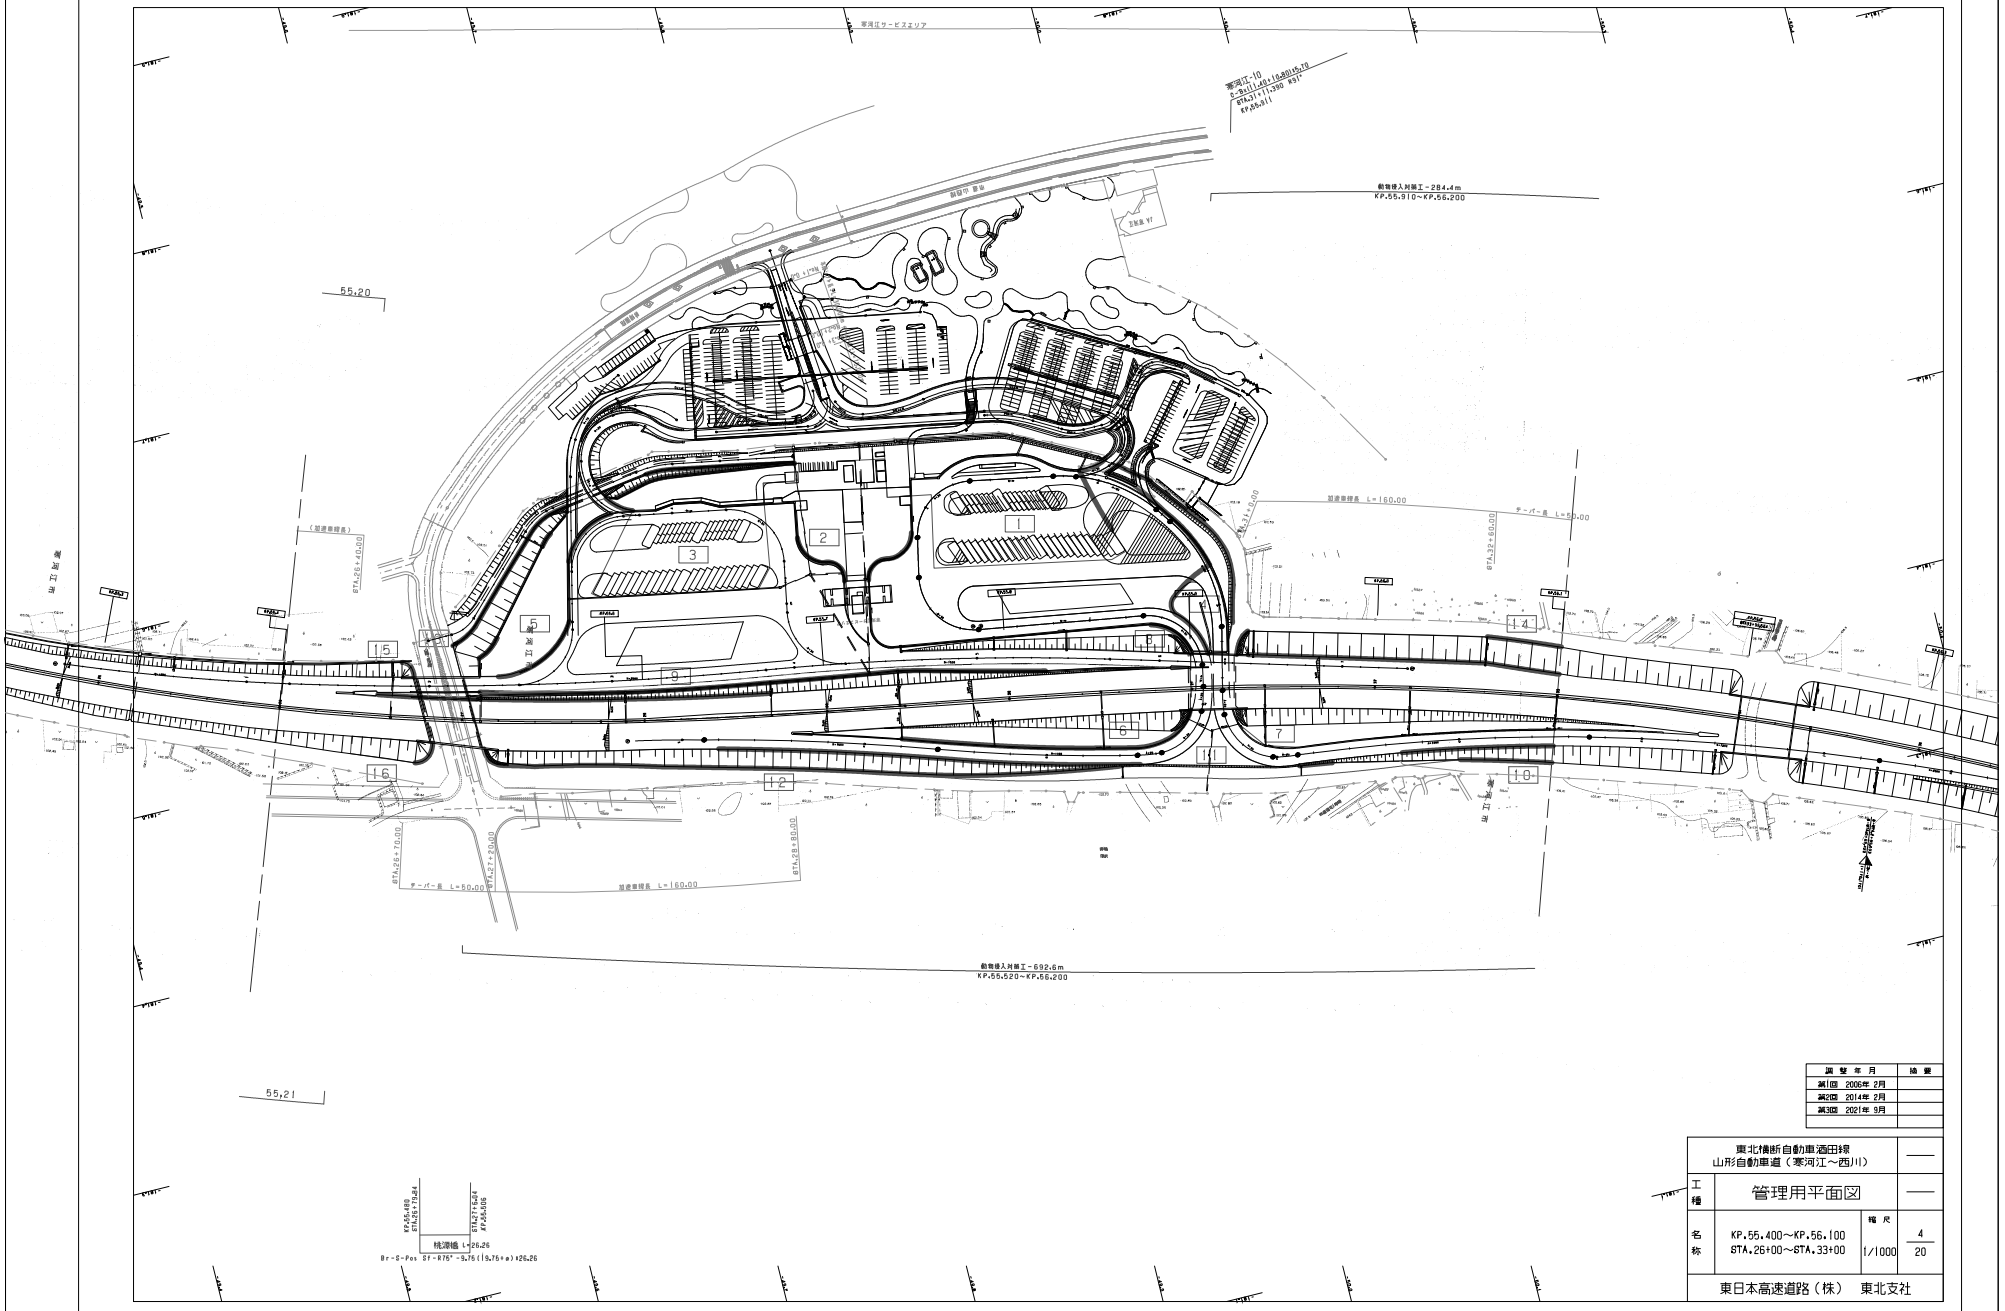

調整年月	摘要
第1回 2006年 2月	
第2回 2014年 2月	
第3回 2021年 9月	

東北横断自動車酒田線 山形自動車道（寒河江～西川）			——
工種	管理用平面図		——
名称	KP.55.400～KP.56.100 STA.26+00～STA.33+00	縮尺 1/1000	4 20
東日本高速道路（株） 東北支社			

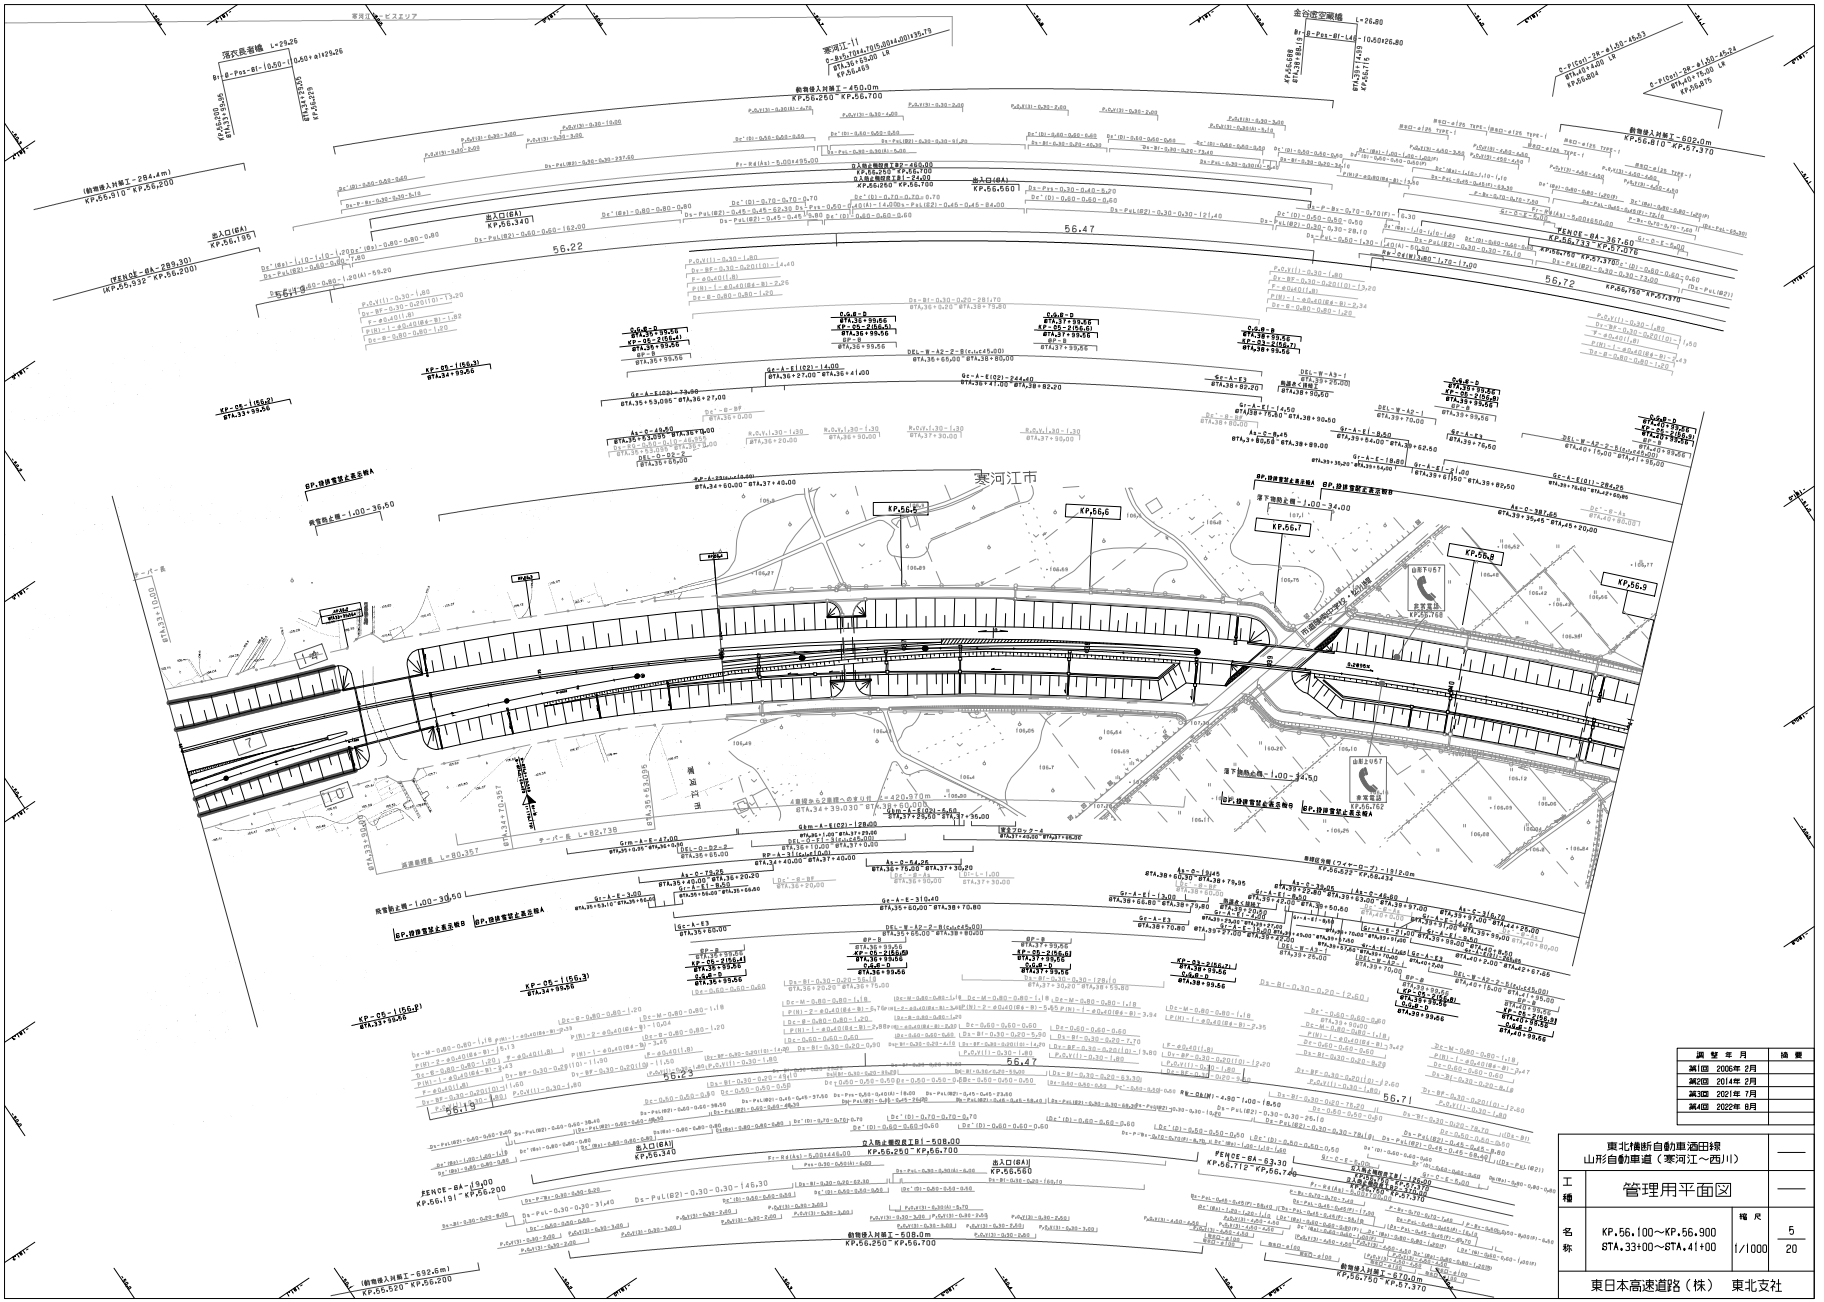
寒河江市
KP.56.6
KP.56.7
KP.56.8
KP.56.9
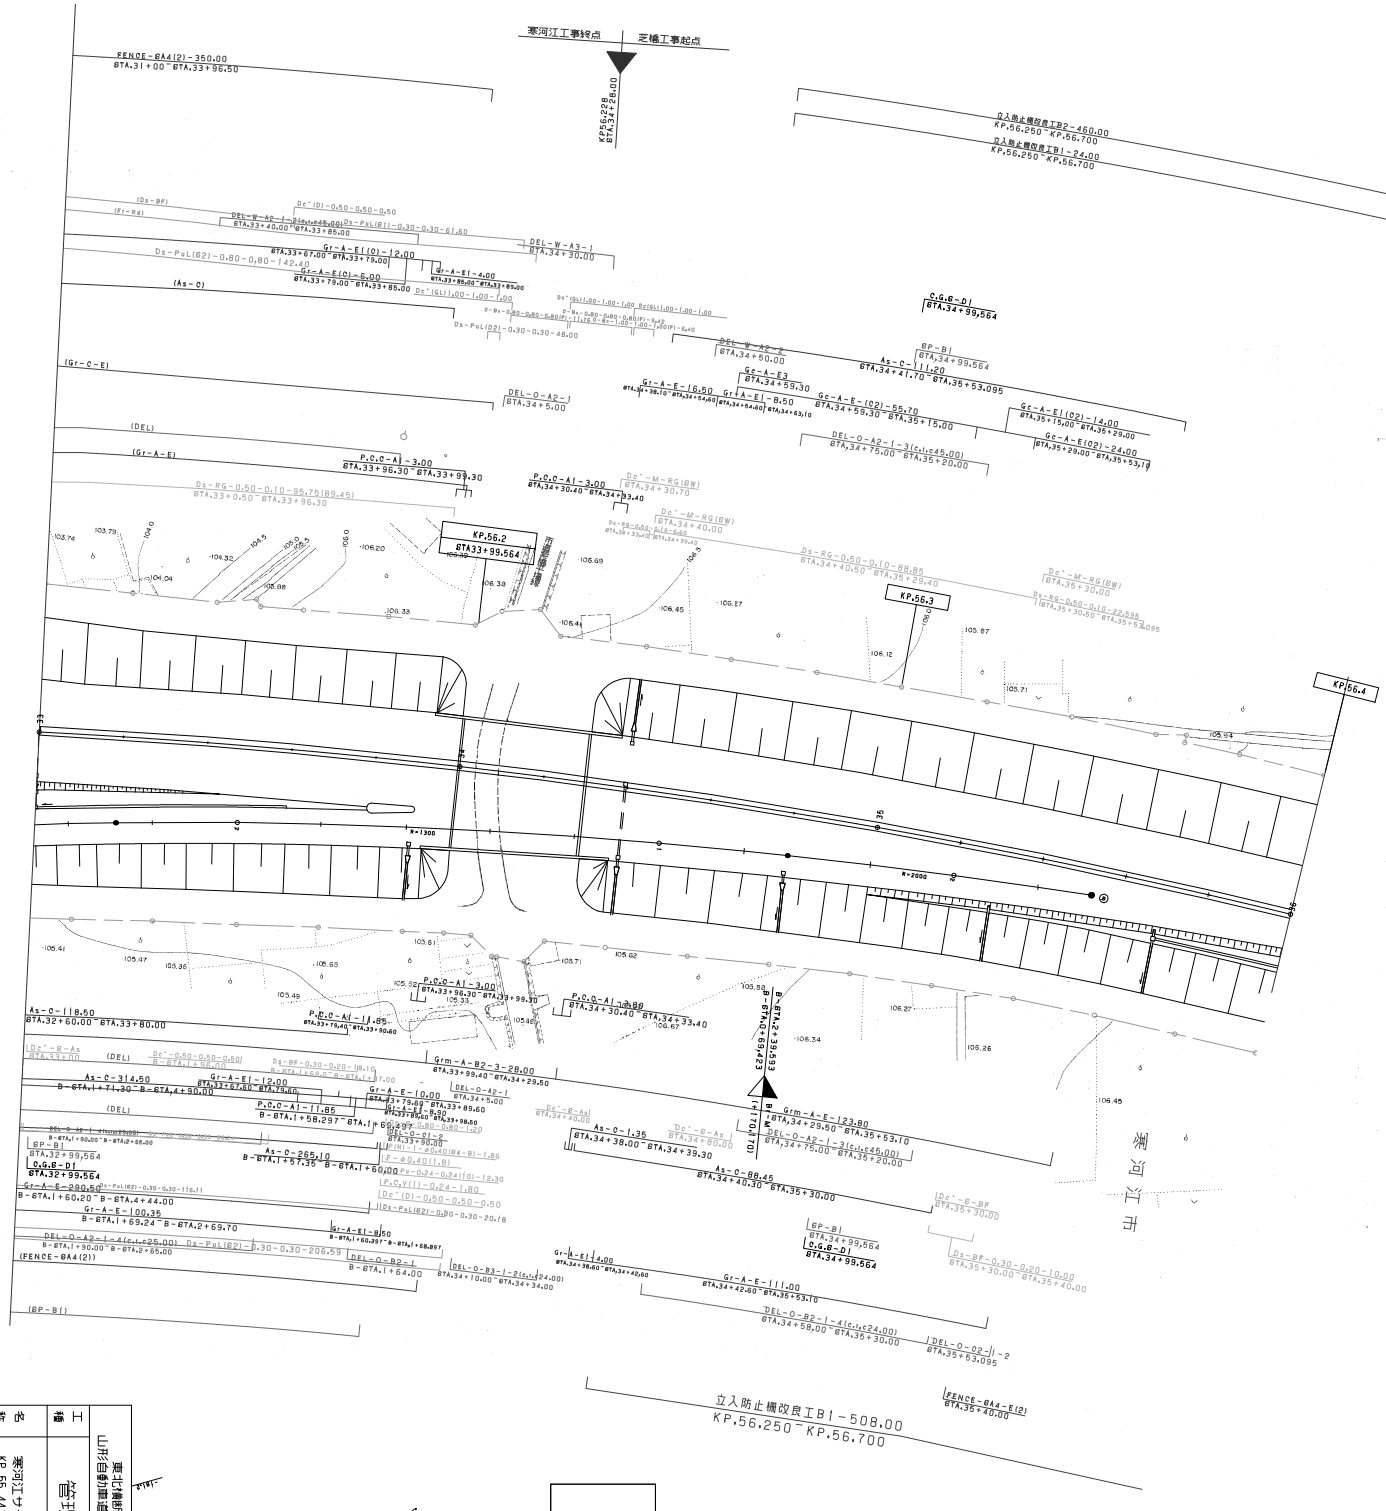

東北横断自動車道酒田線 山形自動車道（寒河江~西川）	工種	管理用平面図	縮尺 1/500
	名称	寒河江サービスエリア KP.55.441~KP.56.191 STA.26+40~STA.33+90	図番 1/4
東日本高速道路（株） 東北支社			

設計	年月	図番
第1回	2015年2月	
第2回	2016年2月	

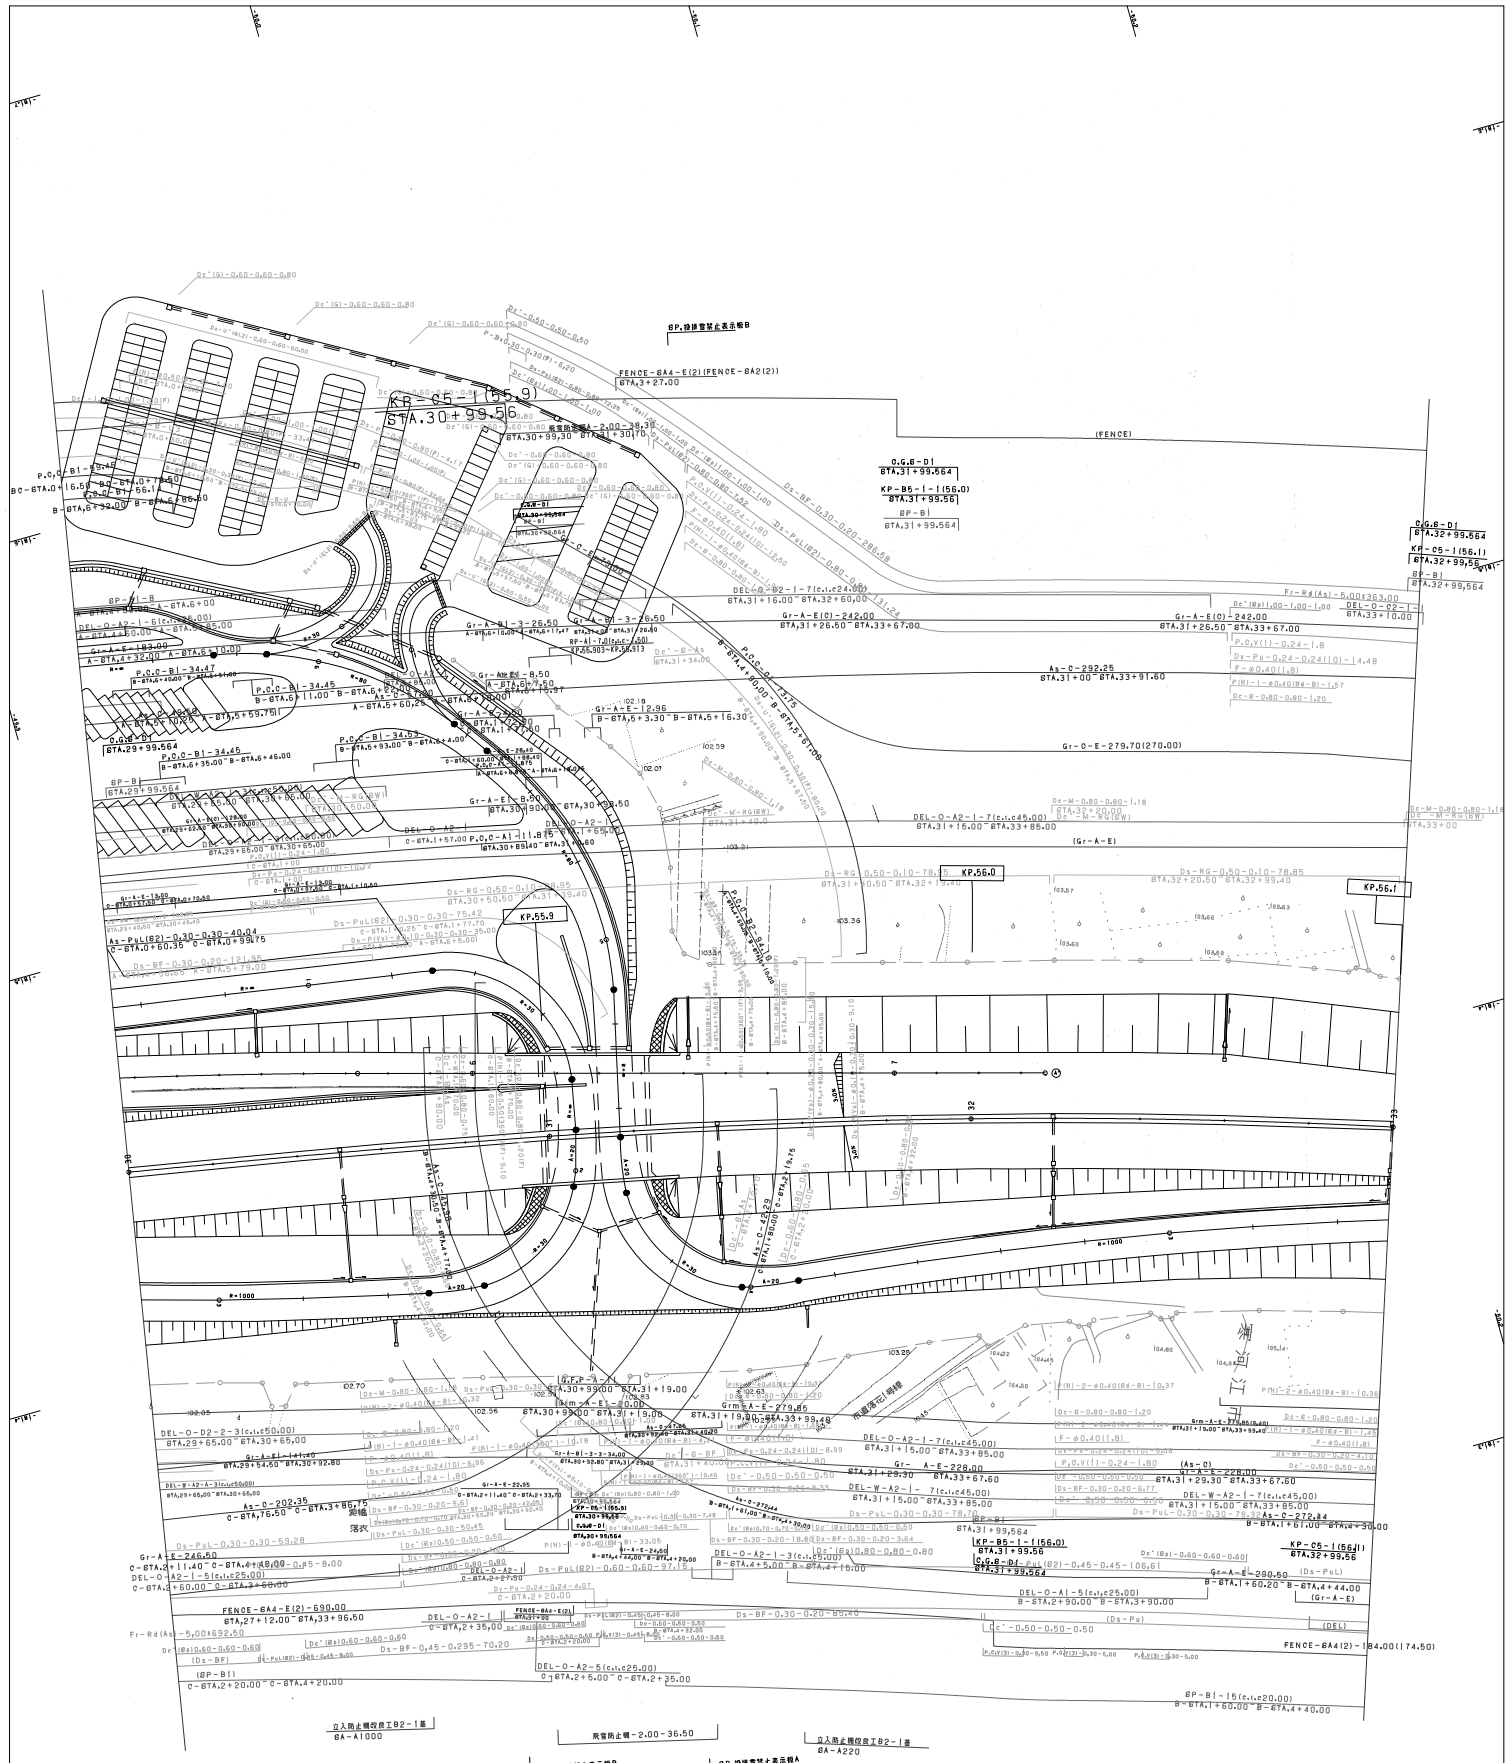

工種	管理用平面図
縮尺	1/500
図番	2/4

設計	年月	修正
第1回	2005年2月	
第2回	2012年4月	
第3回	2014年2月	


東日本高速道路（株） 東北支社

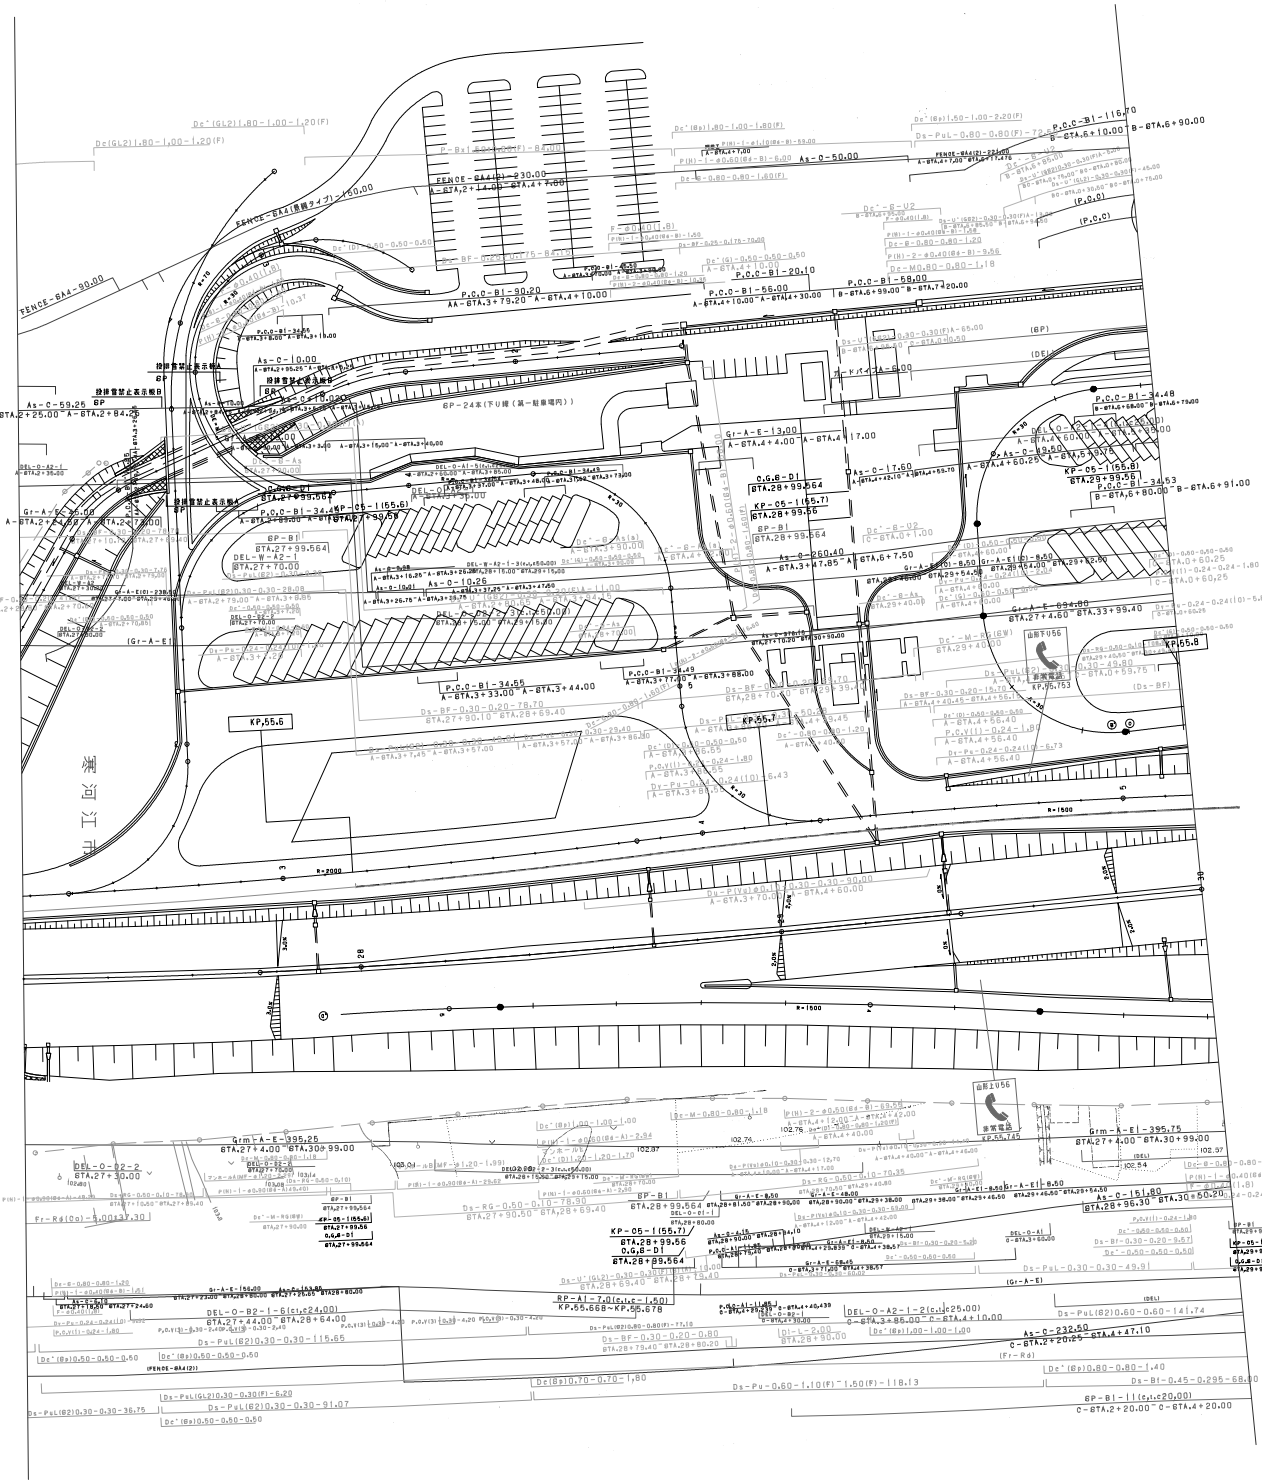
KP.55.6
KP.55.8
KP.55.763
KP.55.745
KP-05-1(55.7)
BTA.28+99.56
0.6,8-D1
BTA.28+99.564
KP-05-1(55.71/
BTA.28+99.56
0.6,8-D1
BTA.28+99.564
KP-05-1(55.8)
BTA.27+99.56
0.6,4-D1
BTA.27+99.564
山形Y056
RP-A1-7.0(c,1.c-1.50)
KP.55.668~KP.55.678
DEL-O-B2-1-6(c,1.c24.00)
A-BTA.27+44.00~A-BTA.28+64.00
DEL-O-A2-1-2(c,1.c25.00)
C-BTA.3+86.00~C-BTA.4+10.00
As-C-232.50
C-BTA.2+20.25~C-BTA.4+47.10
6P-B1-11(c,1.c20.00)
C-BTA.2+20.00~C-BTA.4+20.00
Grm-A-E1-395.26
BTA.27+4.00~BTA.30+99.00
Grm-A-E1-395.75
BTA.27+4.00~BTA.30+99.00
As-C-151.80
BTA.28+96.30~BTA.30+50.20
Gr-A-E-694.80
BTA.27+4.00~BTA.33+99.40
Gr-A-E-260.40
A-BTA.3+47.85~A-BTA.6+7.50
Gr-A-E-13.00
A-BTA.4+4.00~A-BTA.4+17.00
Gr-A-E-8.50
BTA.29+45.00~BTA.29+53.50
Gr-A-E-8.50
BTA.29+45.00~BTA.29+53.50
Fr-Rd(Co)-5.0(13.7.30
DEL-O-B2-2
BTA.27+30.00
DEL-O-A2-1
BTA.27+50.00
DEL-O-A1
C-BTA.3+60.00

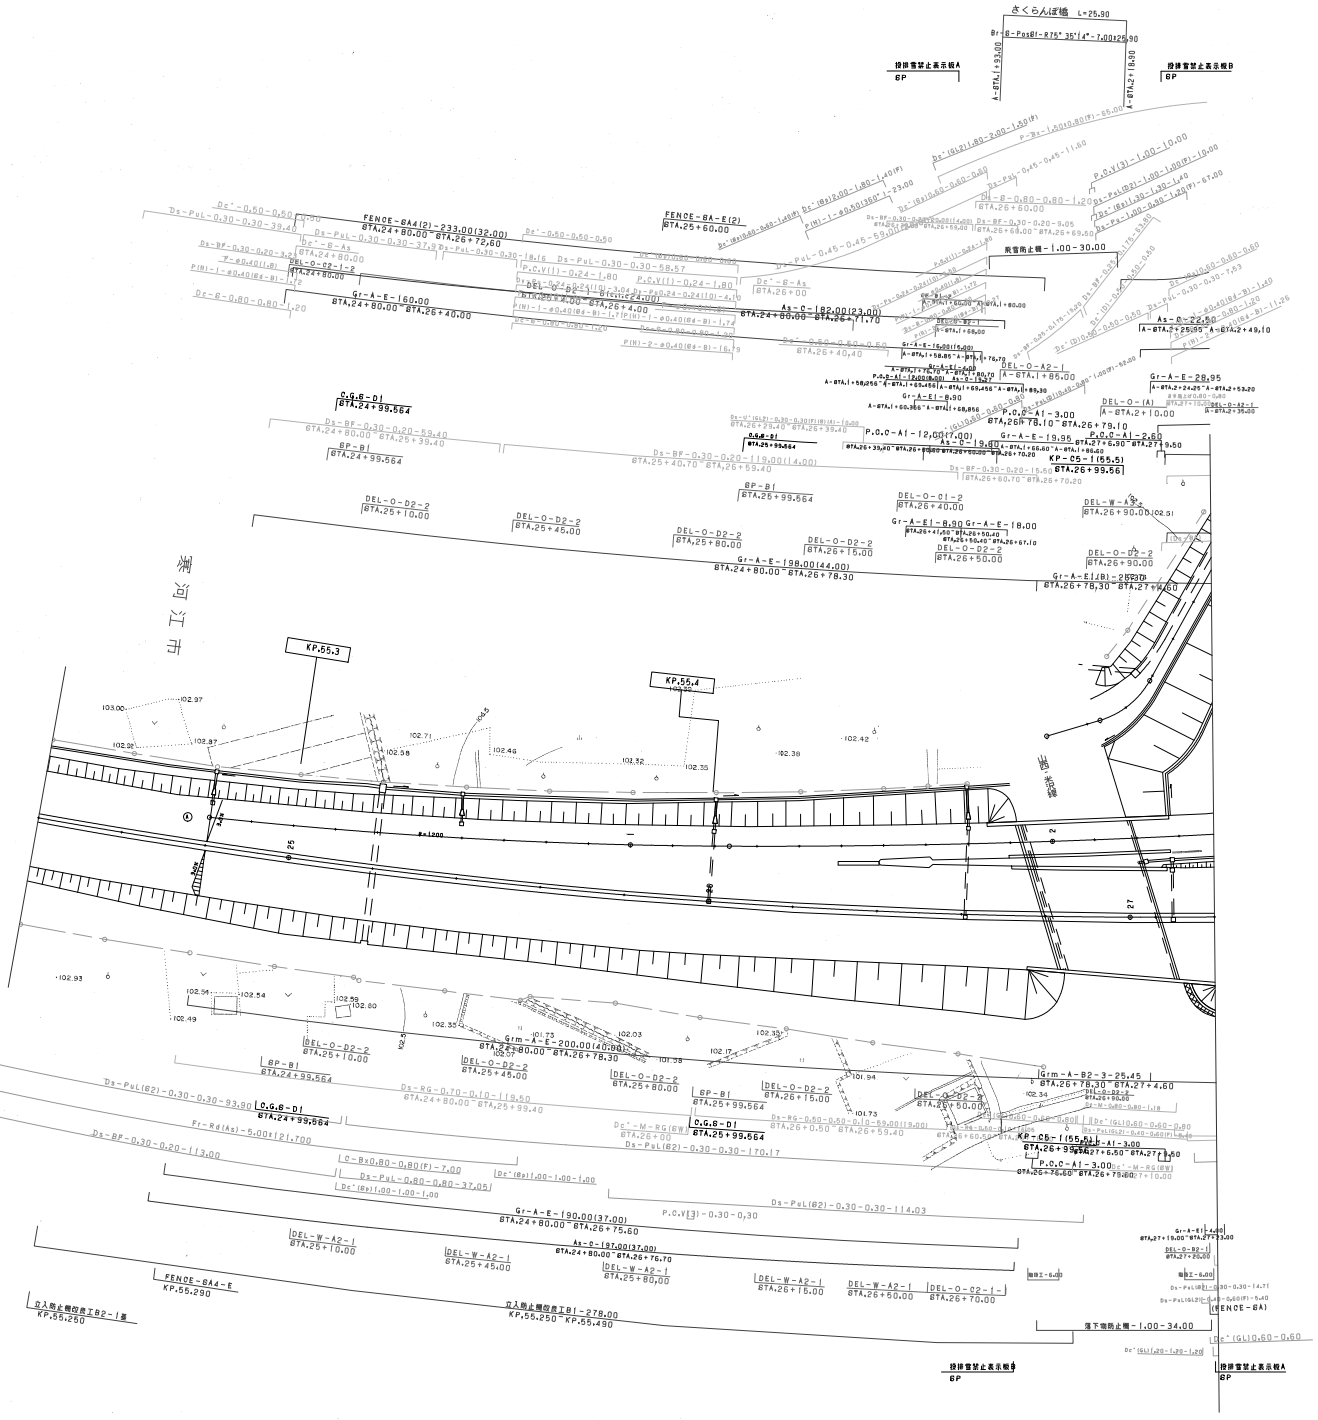

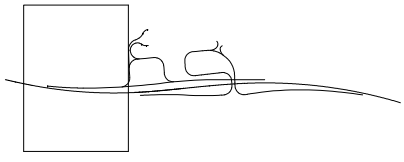

工種	管理用平面図
名称	東河工サービスエリア KP.55.441～KP.56.191 STA.26+40～STA.33+90
縮尺	1/500
	4/4

設計	2015年2月
測図	2014年2月
検査	

東北横断自動車道秋田線
山形自動車道（東河工～庄川）
東日本高速道路（株） 東北支社

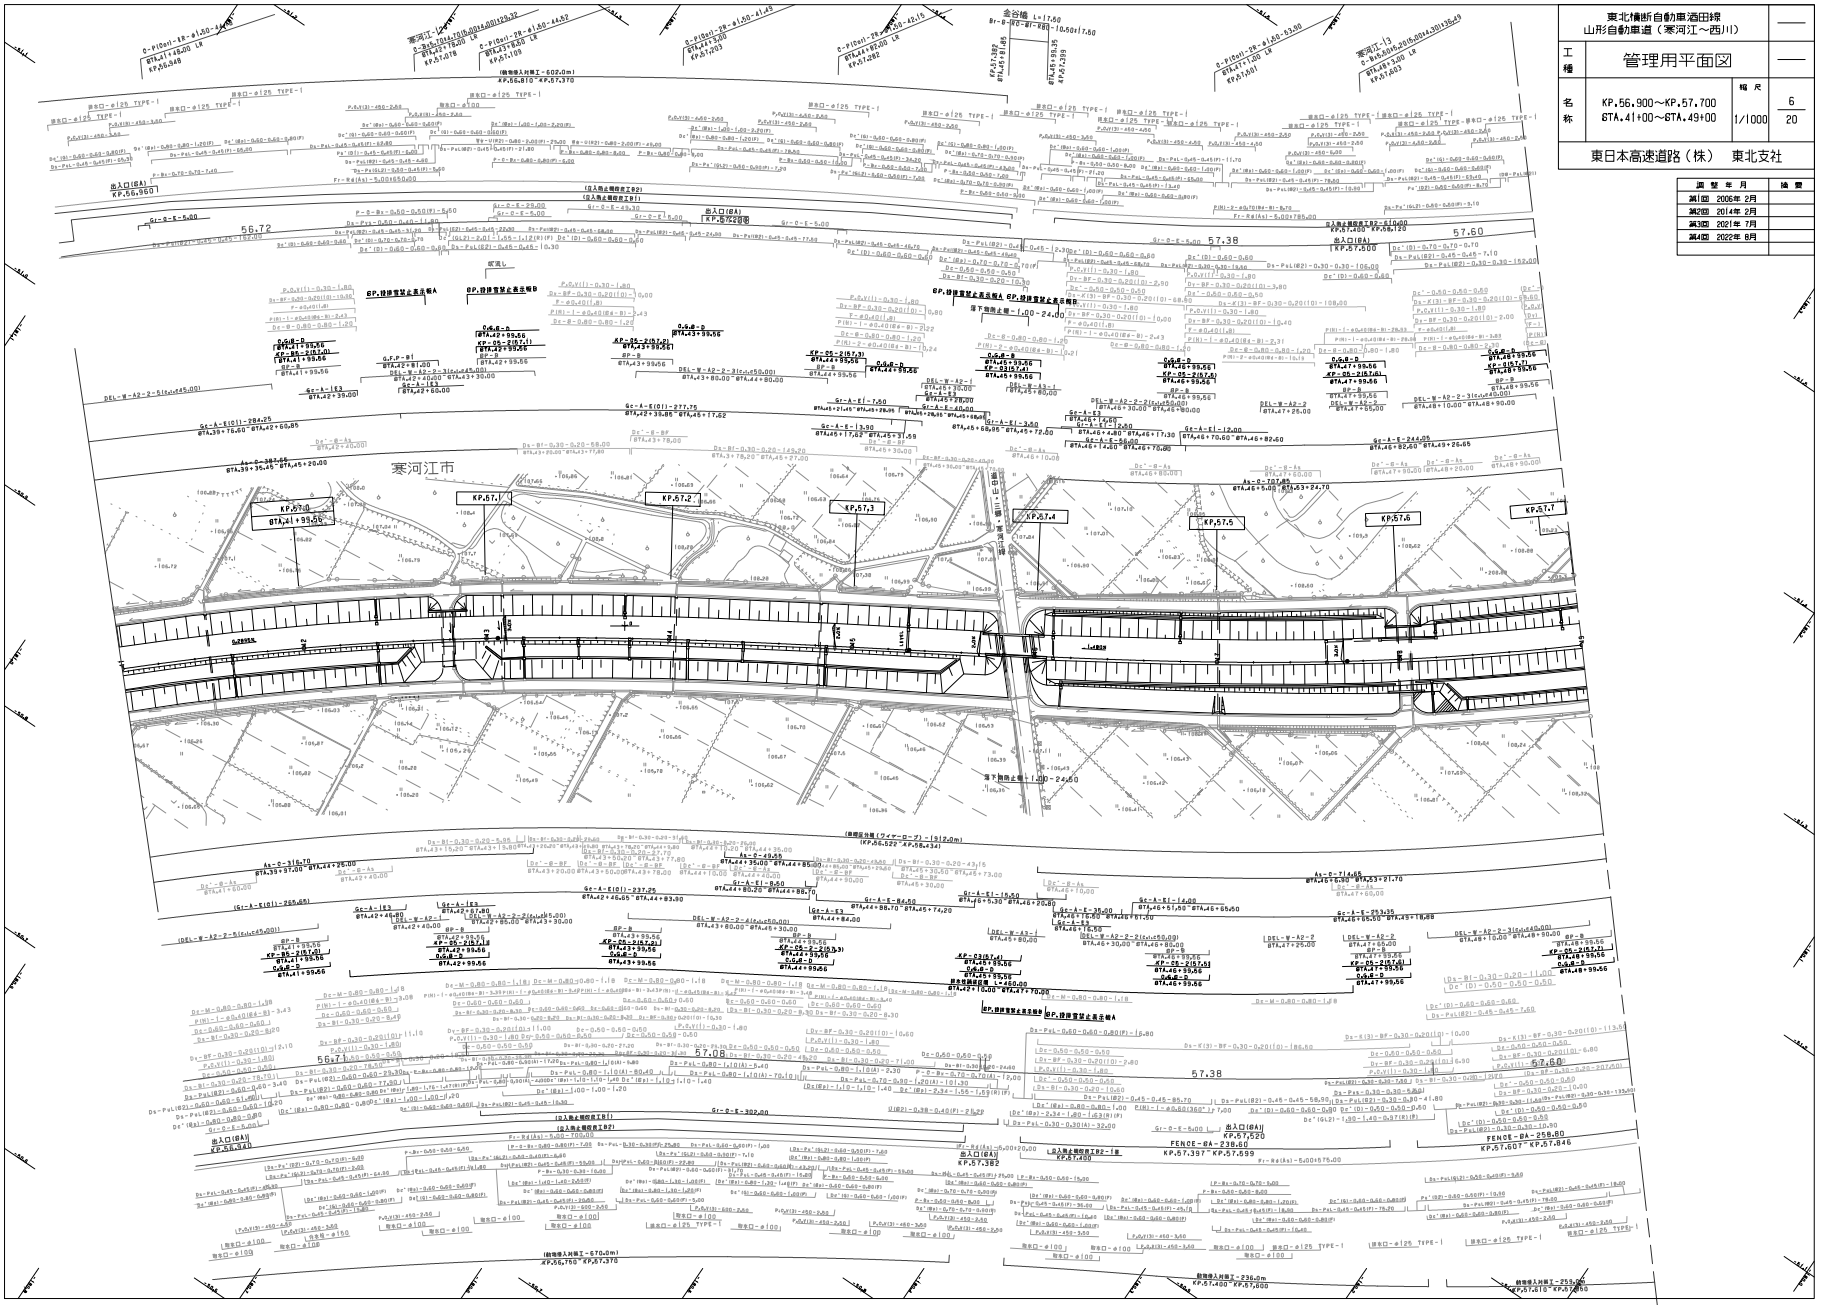

東北横断自動車道酒田線 山形自動車道（寒河江～西川）	——
工種 管理用平面図	——
名称 KP.56.900～KP.57.700 STA.4+00～STA.49+00	縮尺 1/1000
東日本高速道路（株） 東北支社	6 20

測量年月	摘要
第1回 2005年 2月	
第2回 2014年 2月	
第3回 2021年 7月	
第4回 2022年 6月	

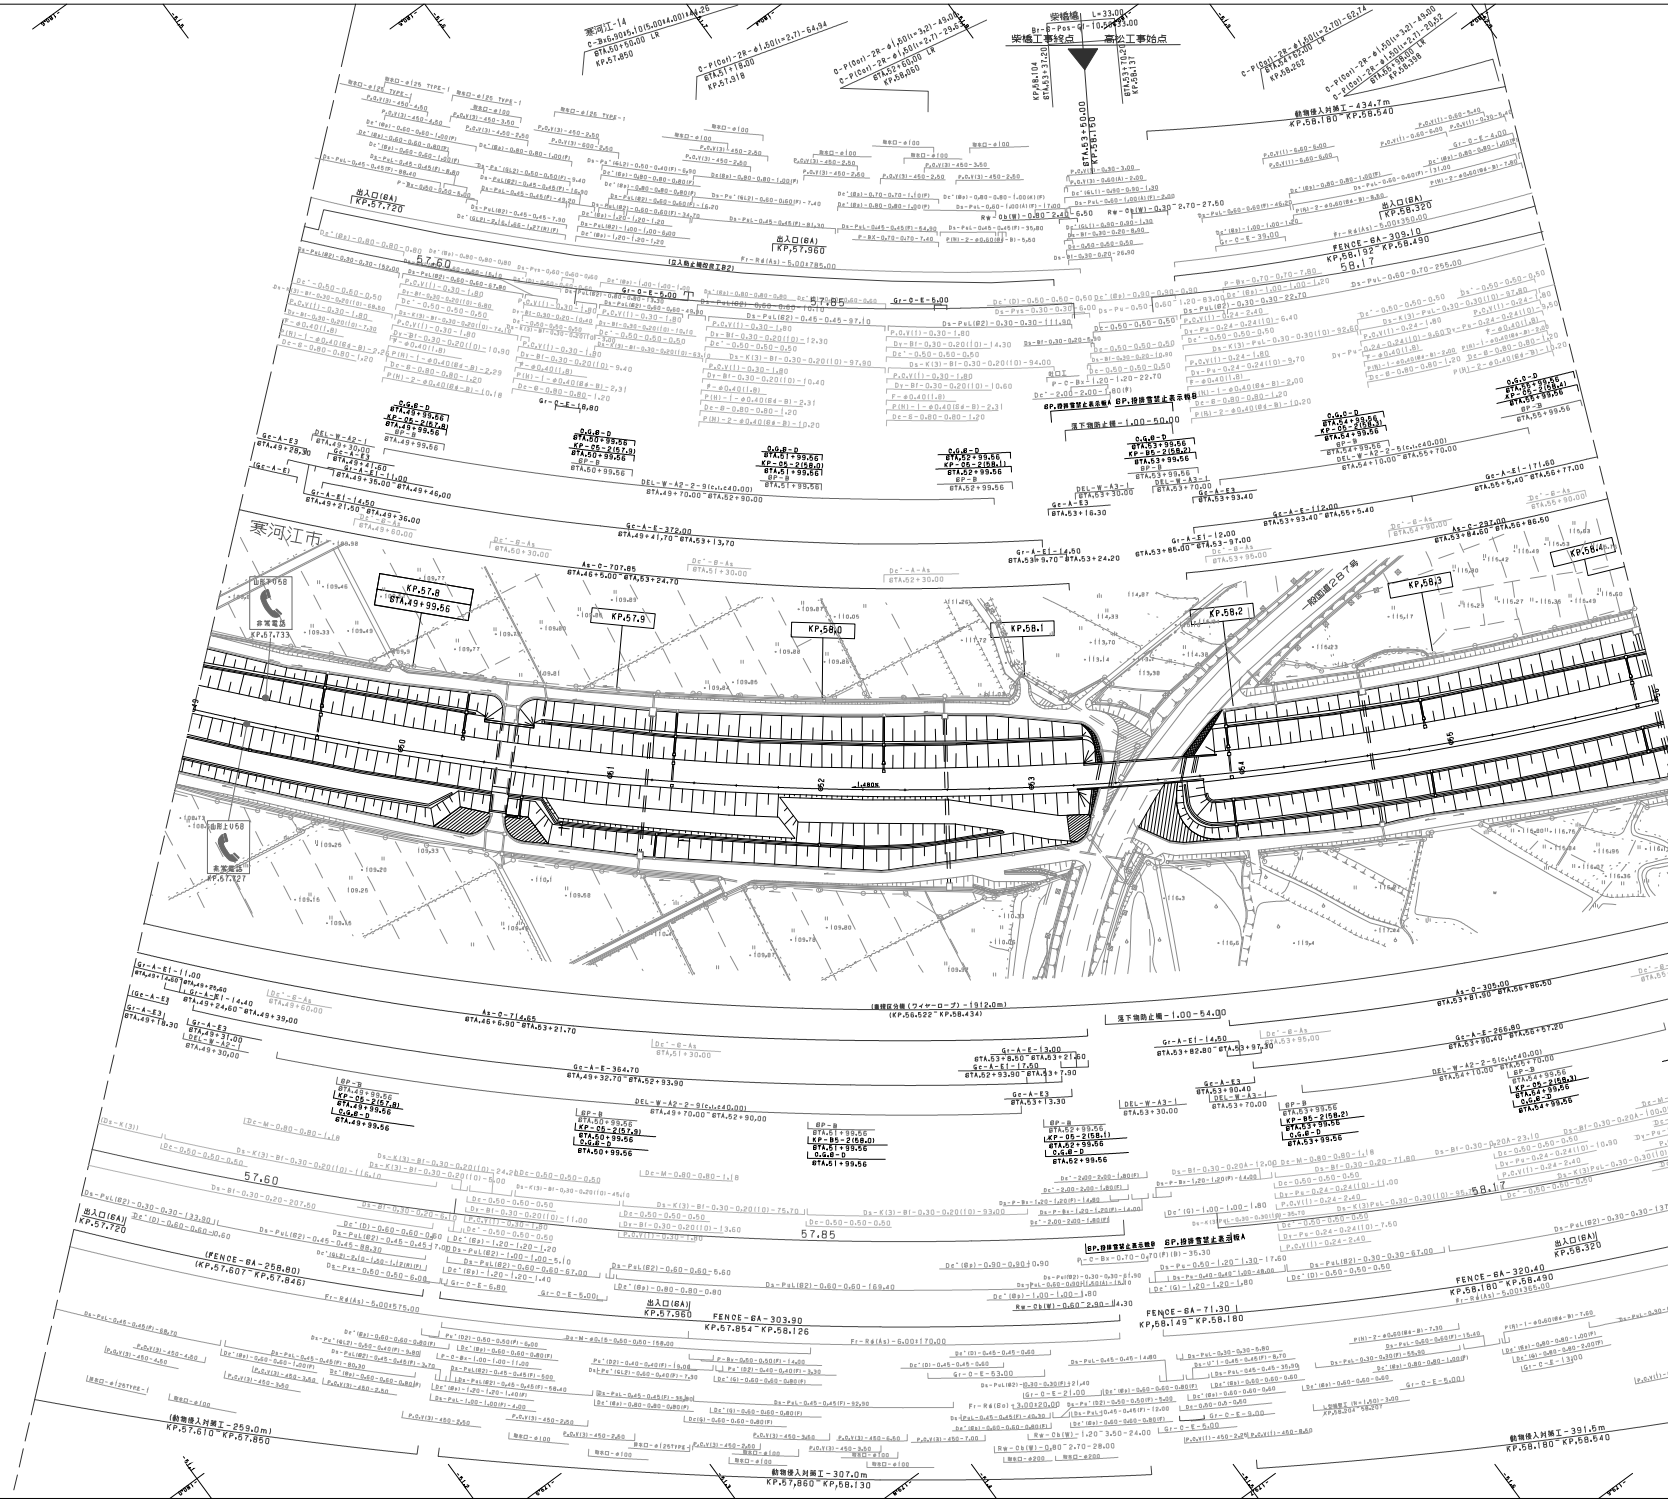

東北横断自動車道酒田線 山形自動車道（寒河江～西川）			——
工種	管理用平面図		——
名称	KP.57.700～KP.58.400 STA.49+00～STA.56+00	縮尺 1/1000	7 20
東日本高速道路（株） 東北支社			

現整年月	摘要
第1回 2006年 2月	
第2回 2014年 2月	
第3回 2021年 7月	
第4回 2022年 8月	

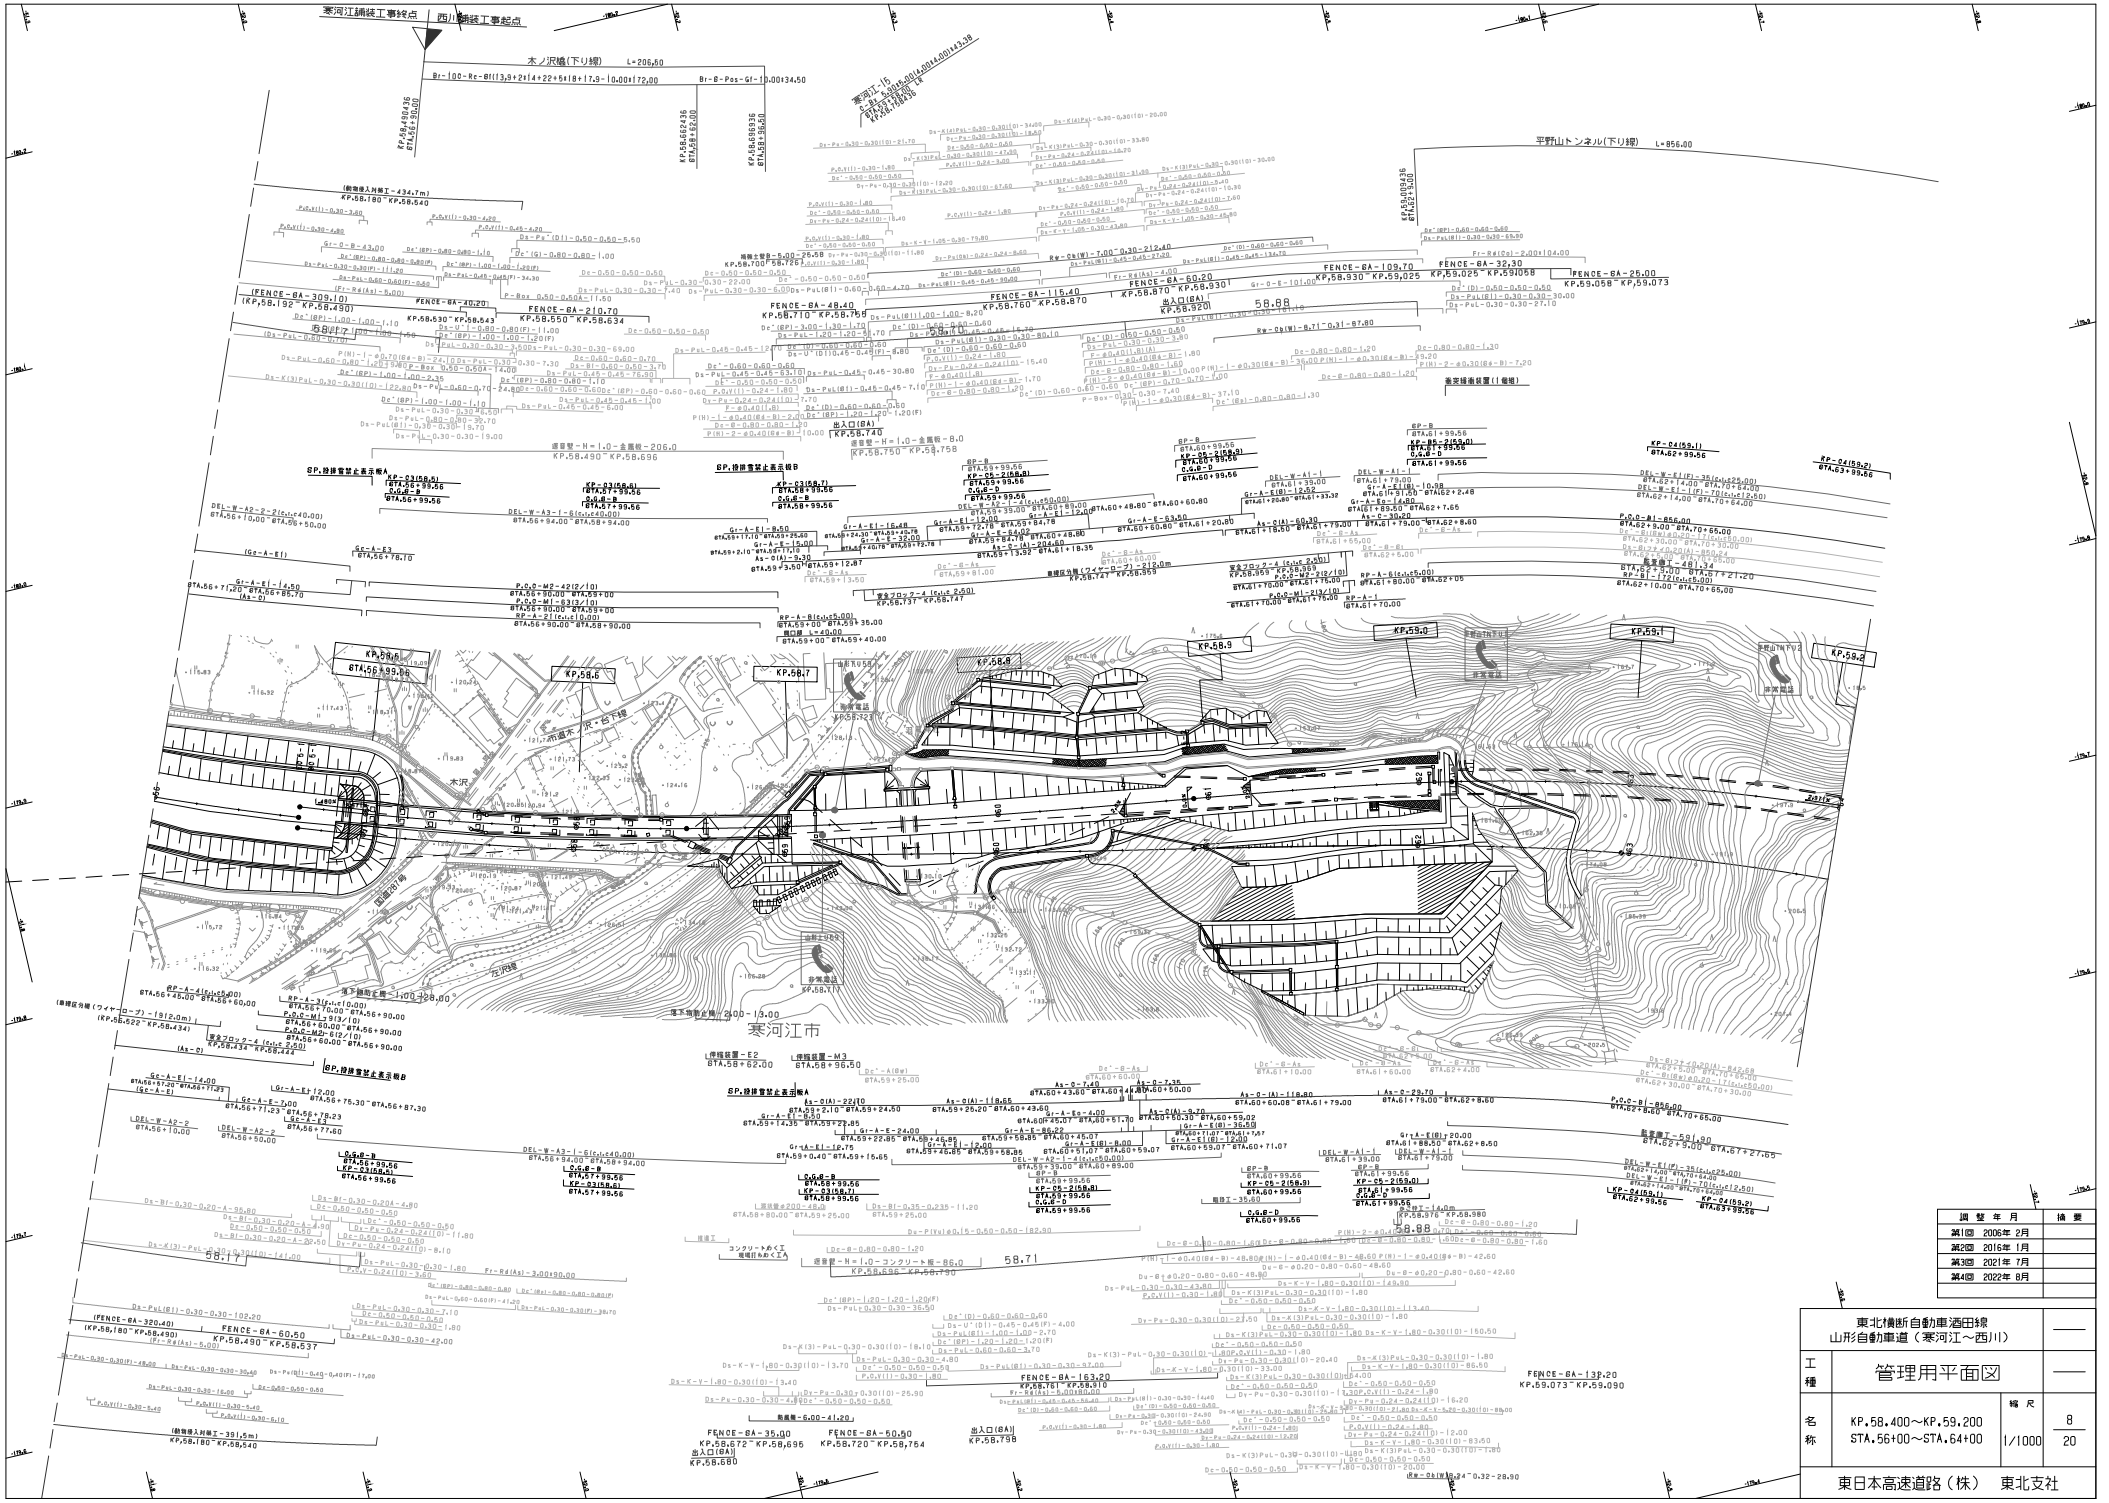

調整年月	摘要
第1回 2006年 2月	
第2回 2016年 1月	
第3回 2021年 7月	
第4回 2022年 8月	

東北横断自動車酒田線
山形自動車道（寒河江～西川）

工種：管理用平面図

名称：KP.58.400～KP.59.200
STA.56+00～STA.64+00

縮尺：1/1000

8
20

東日本高速道路（株） 東北支社

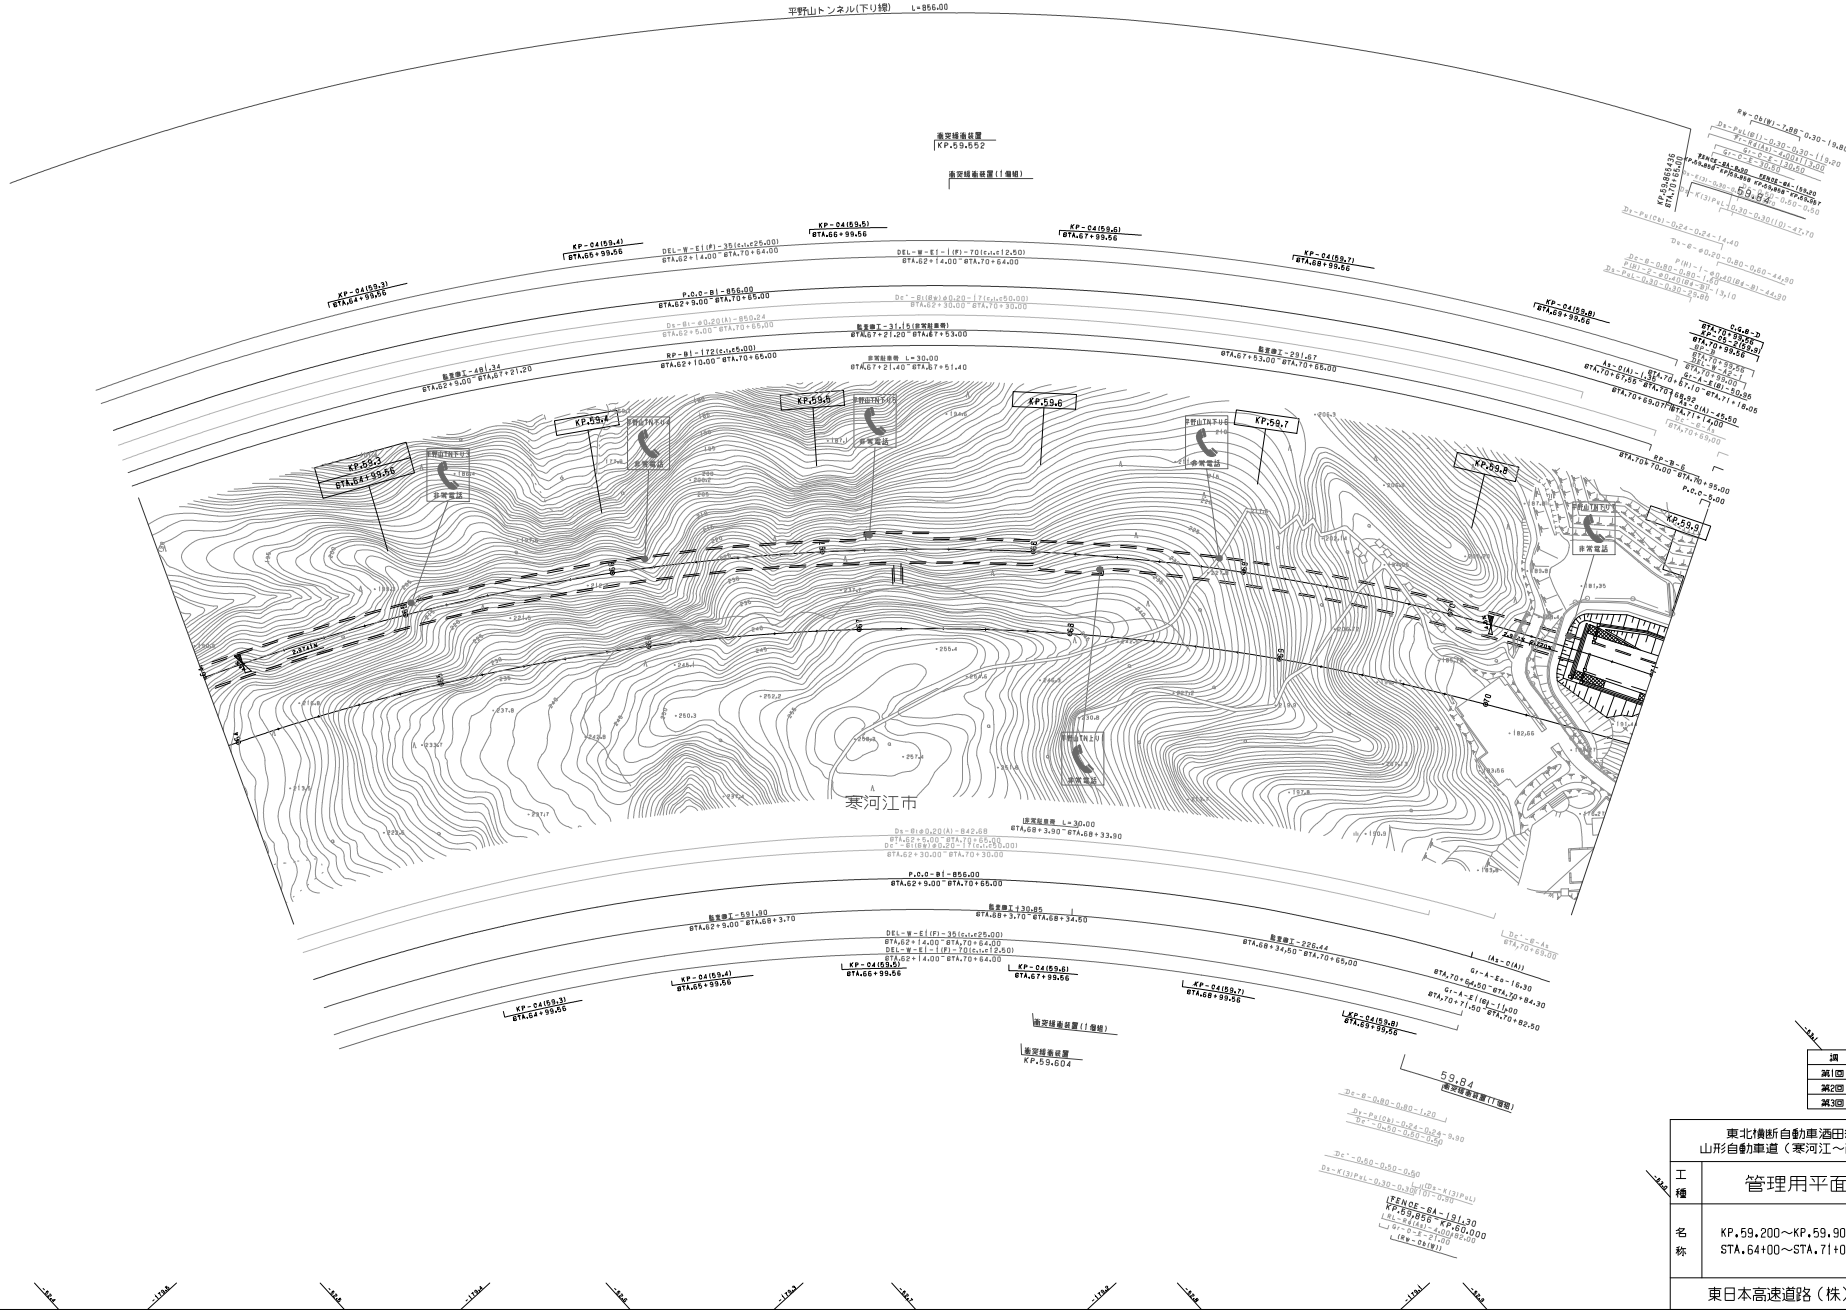

調整年月	摘要
第1回　2005年 2月	
第2回　2014年 2月	
第3回　2016年 1月	

東北横断自動車酒田線 山形自動車道（寒河江～西川）			——
工種	管理用平面図		——
名称	KP.59.200～KP.59.900 STA.64+00～STA.71+00	縮尺 1/1000	9 20
東日本高速道路（株）　東北支社			

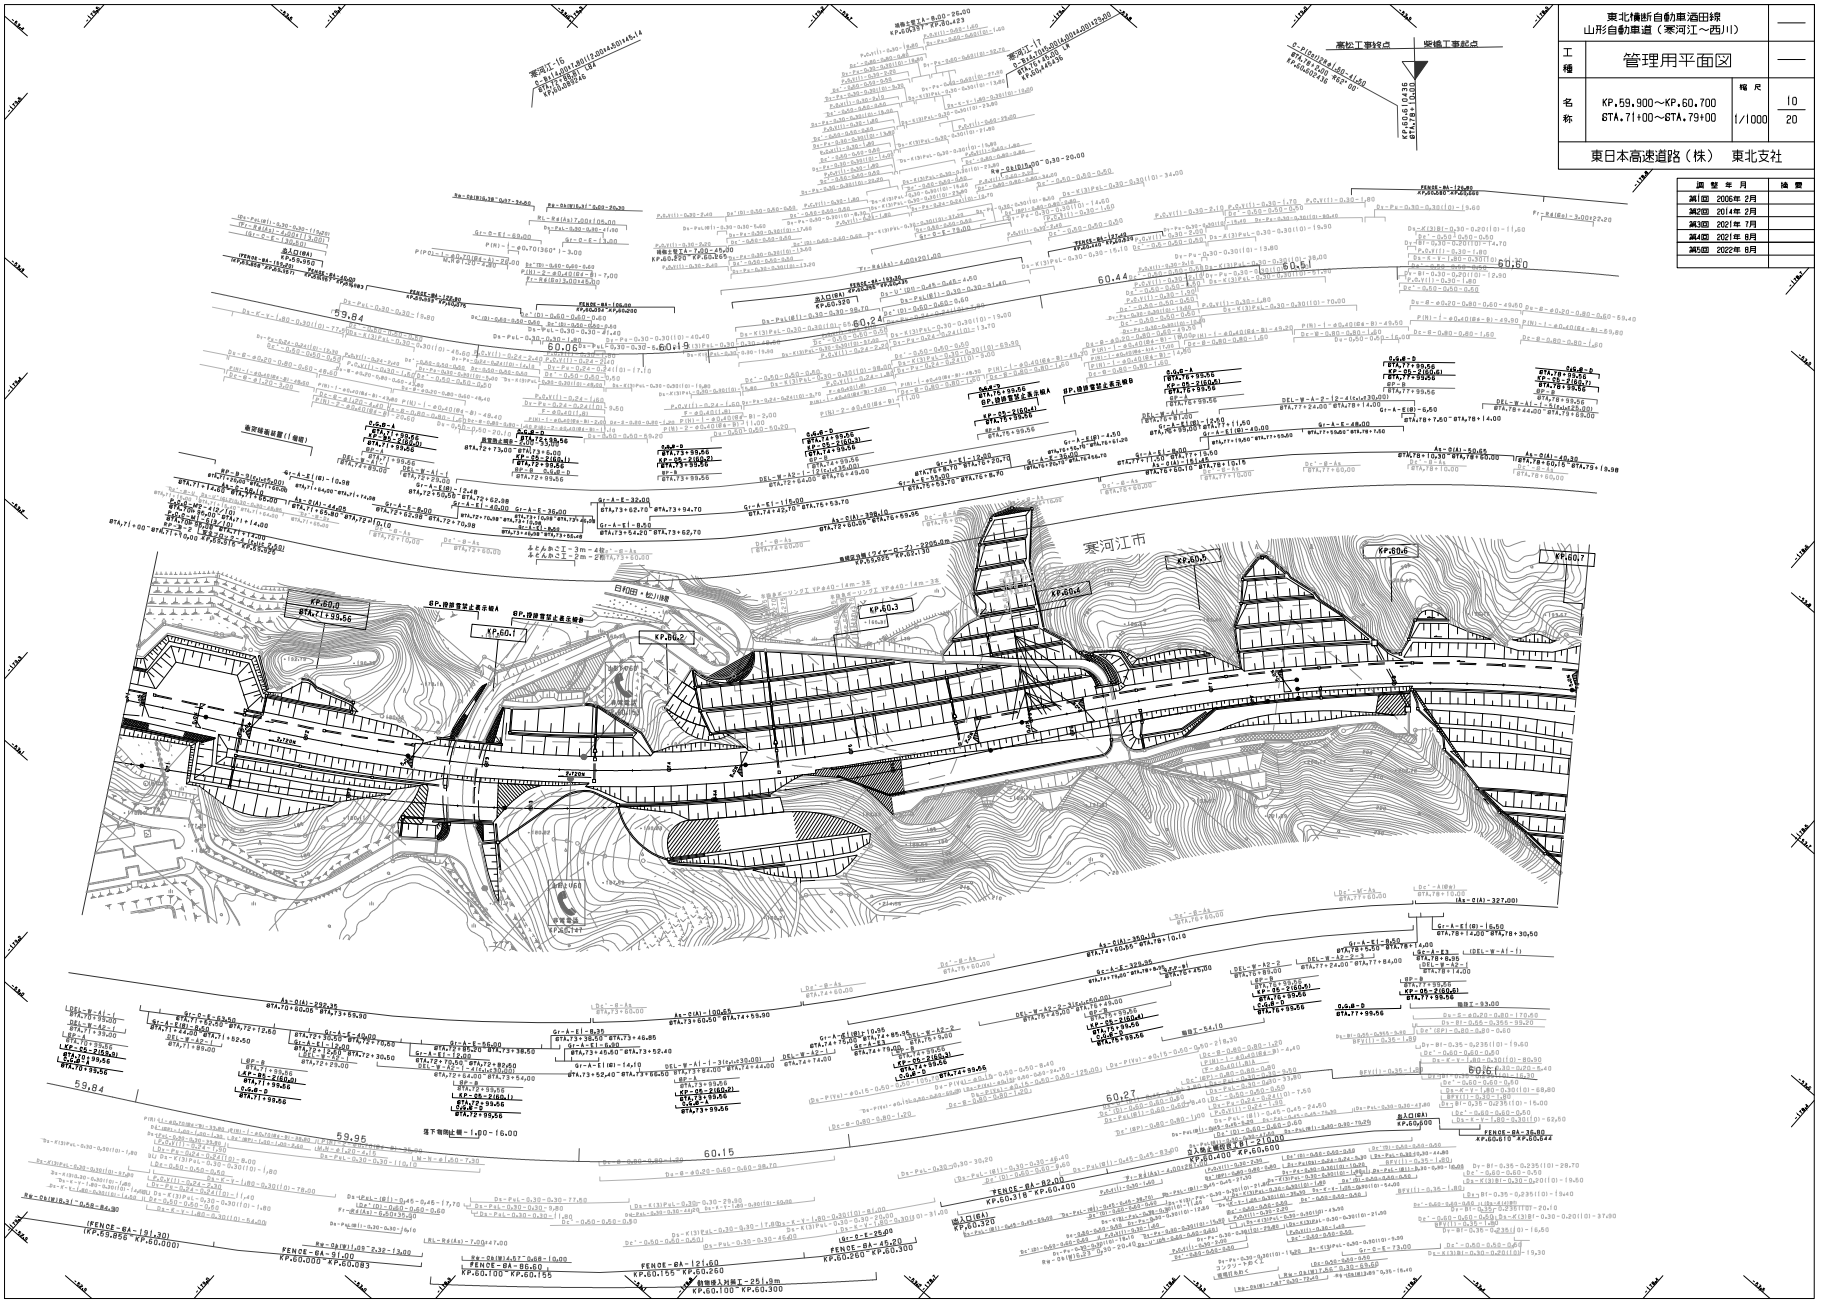

東北横断自動車酒田線 山形自動車道（寒河江～西川）			——
工種	管理用平面図		——
名称	KP.59.900～KP.60.700 6TA.71+00～6TA.79+00	縮尺 1/1000	10 20
東日本高速道路（株）　東北支社			

調整年月	備考
第1回 2006年 2月	
第2回 2014年 2月	
第3回 2021年 7月	
第4回 2021年 8月	
第5回 2022年 8月	

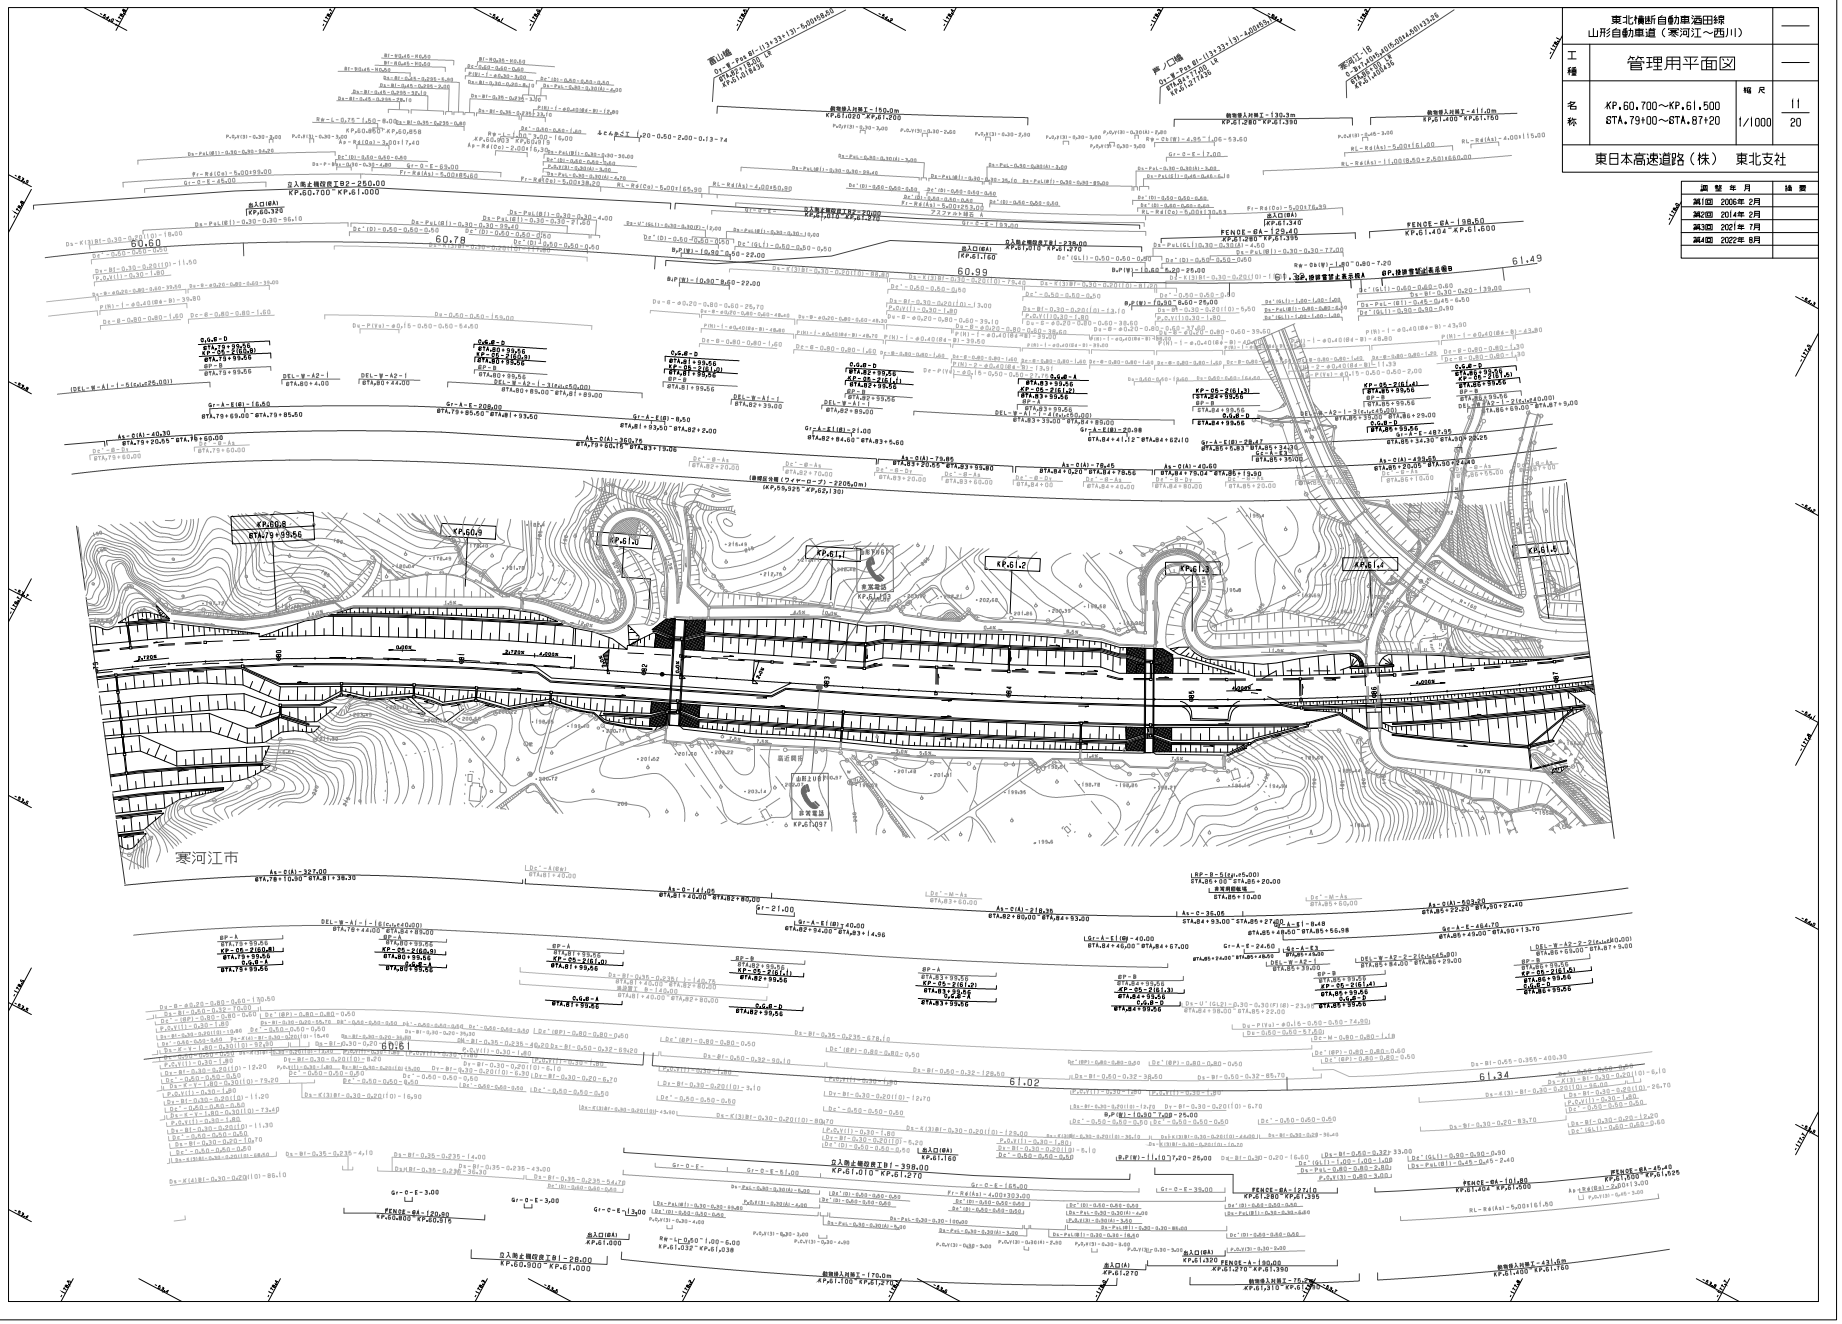

東北横断自動車道酒田線 山形自動車道（寒河江～西川）			——
工種	管理用平面図		——
名称	KP.60.700～KP.61.500 STA.79+00～STA.87+20	幅尺 1/1000	11 20
東日本高速道路（株）　東北支社			

調整年月	摘要
第1回　2005年 2月	
第2回　2014年 2月	
第3回　2021年 7月	
第4回　2022年 8月	

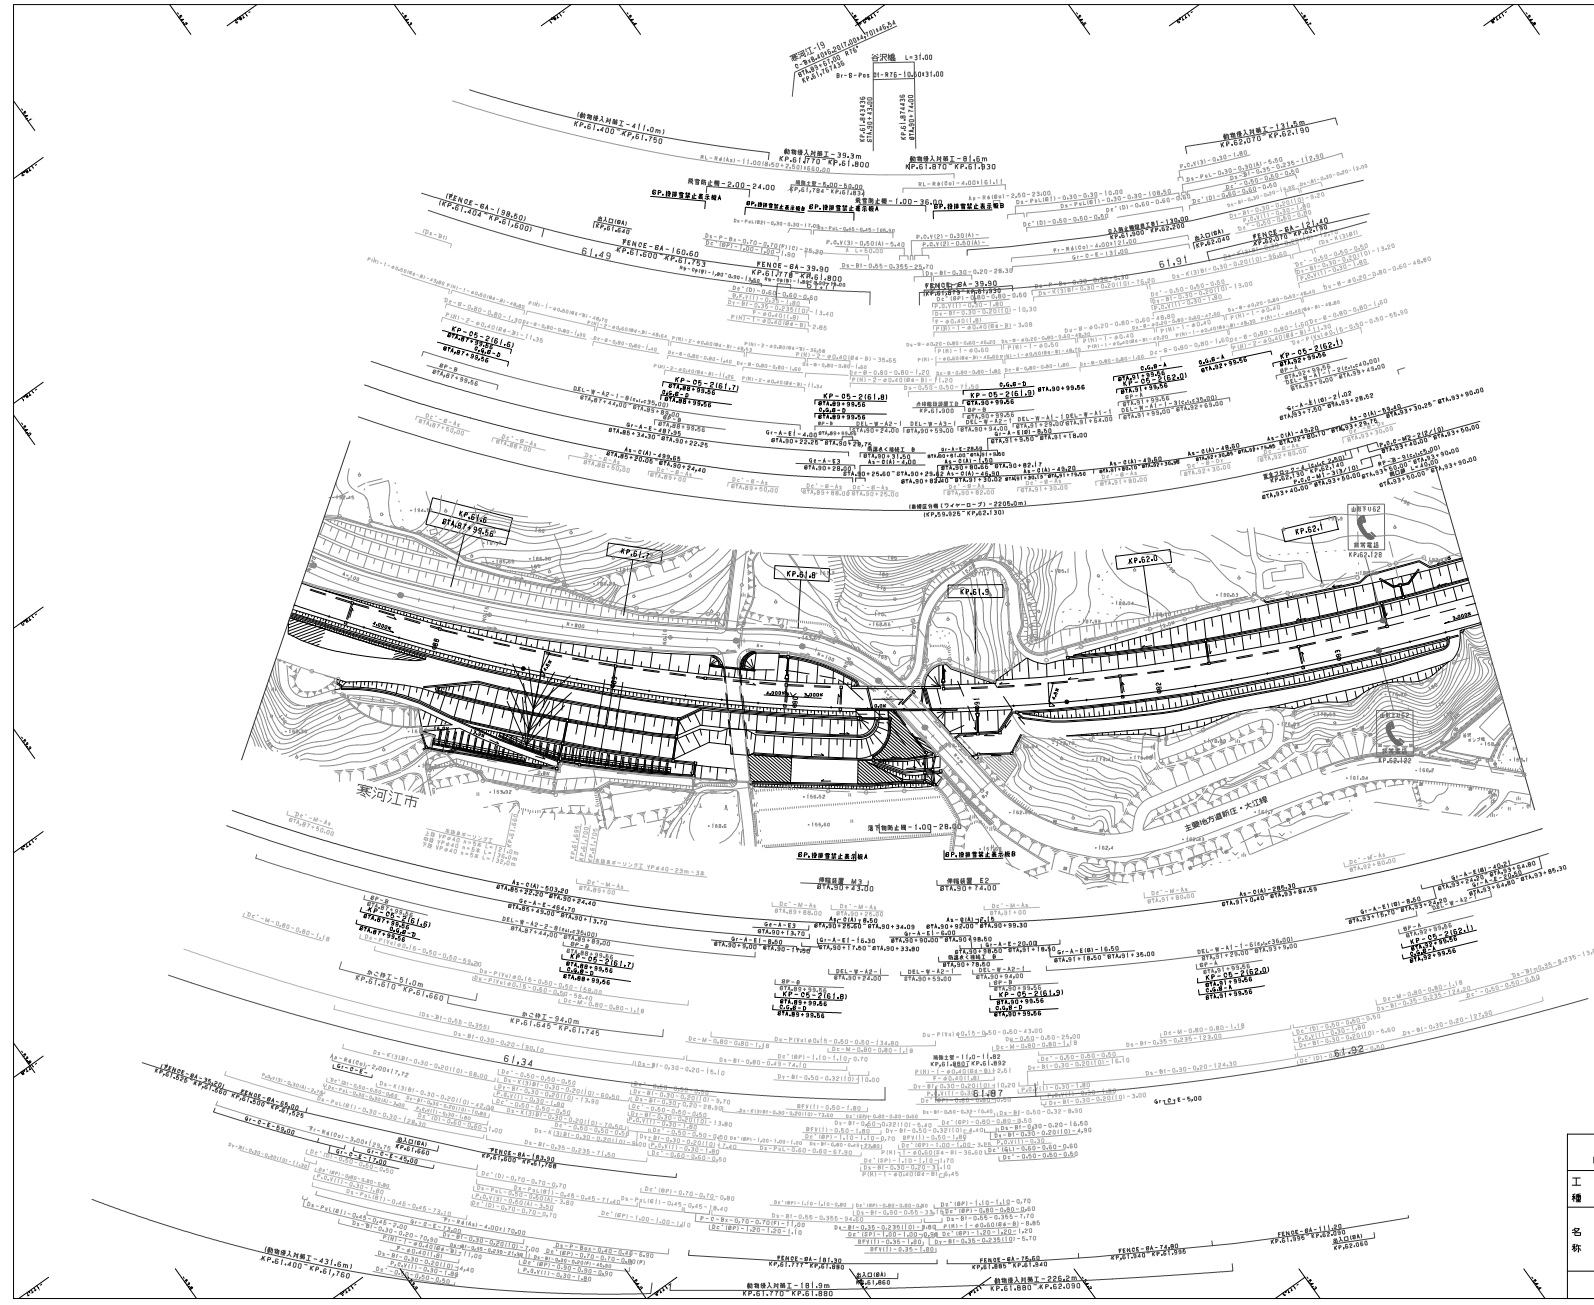
寒河江市
谷沢橋 L=31.00
KP.61.500
KP.61.600
KP.61.700
KP.61.800
KP.61.900
KP.62.000
KP.62.100
KP.62.200
KP.62.1
KP.61.6
KP.61.7
KP.61.8
KP.61.5
KP.62.0

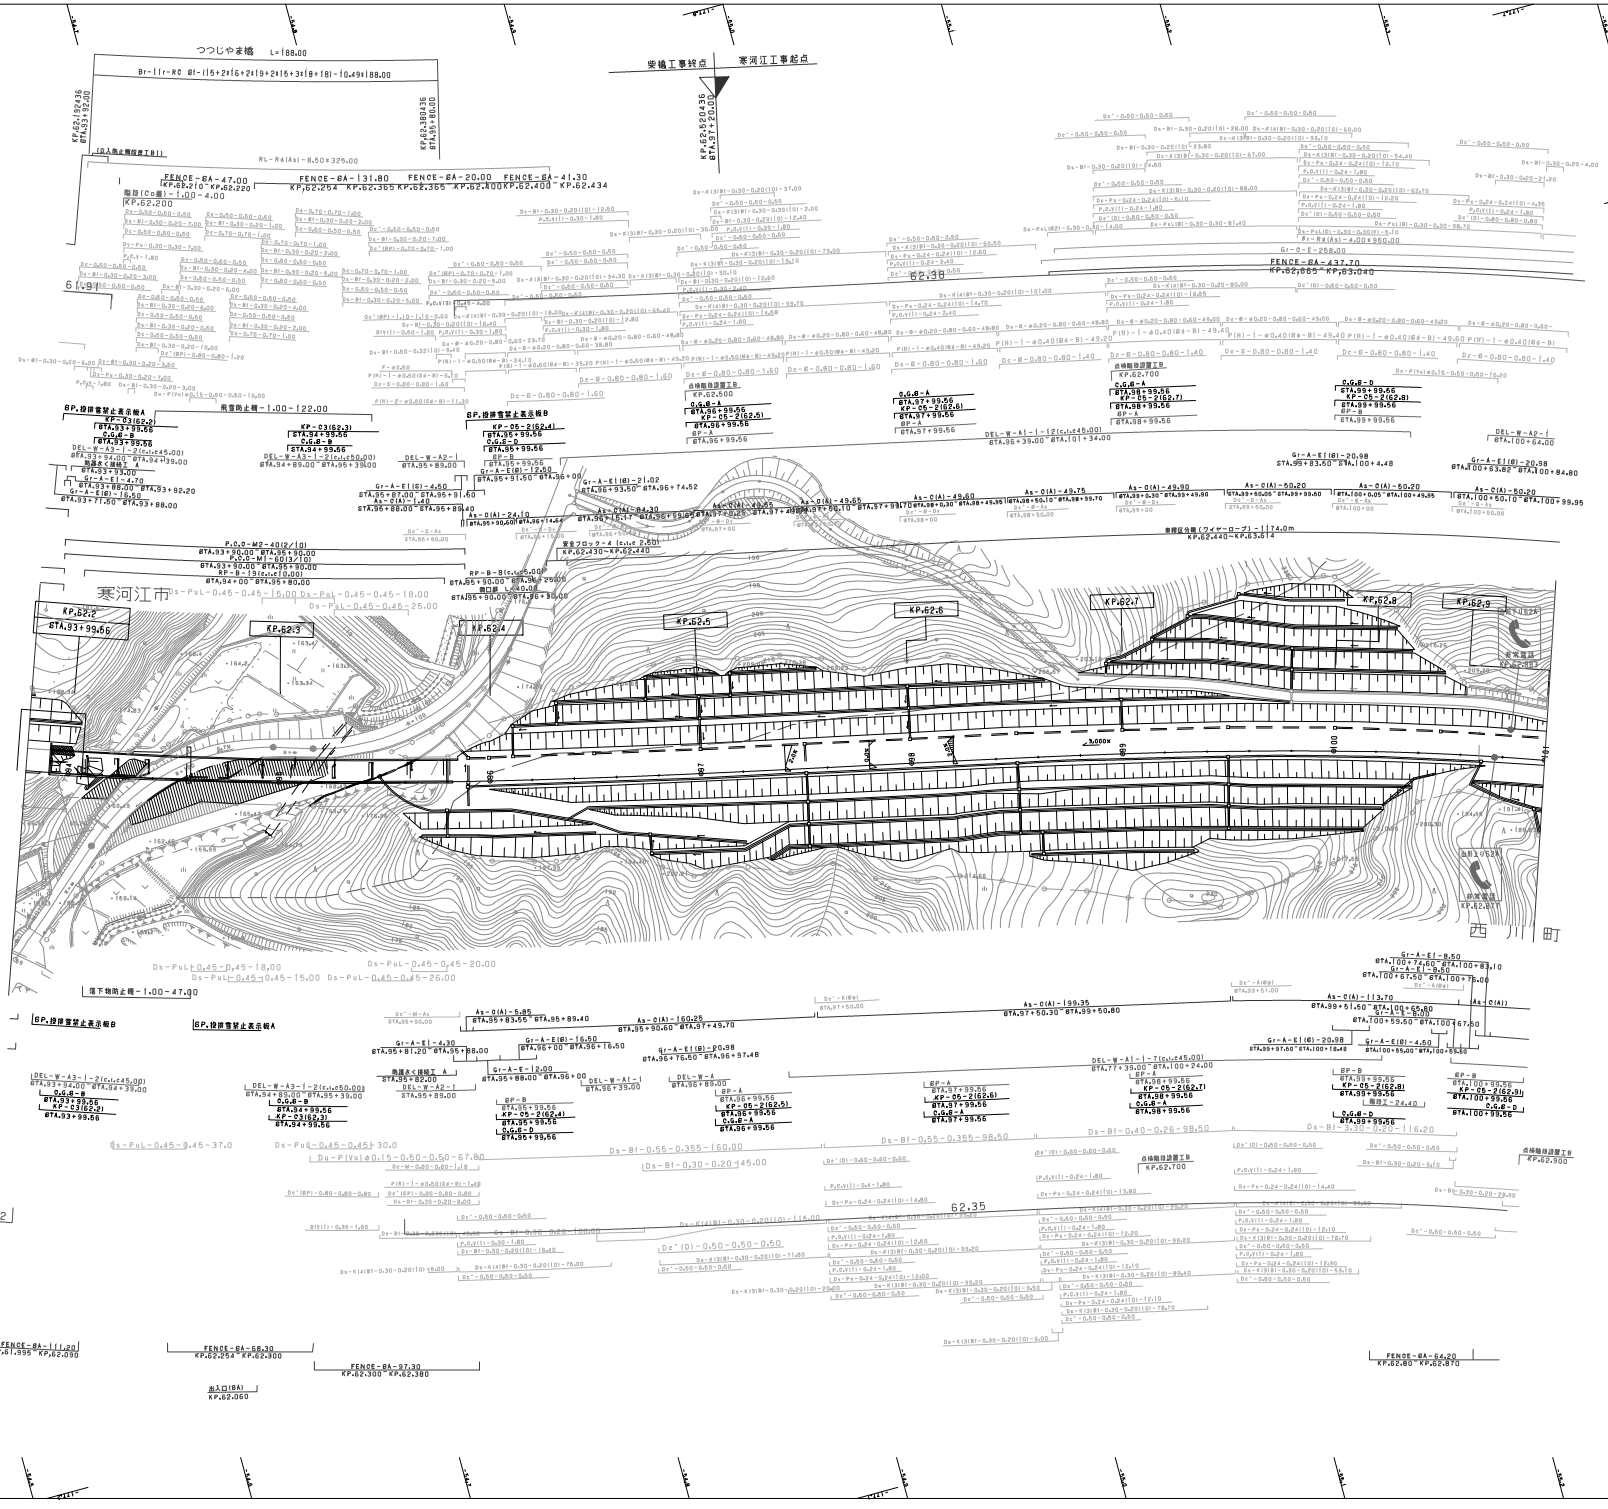

東北横断自動車酒田線 山形自動車道（寒河江～西川）	——
工種	管理用平面図	——
名称	KP.62.200～KP.62.900 STA.93+80～STA.101+00	縮尺 1/1000
		13 20
東日本高速道路（株）　東北支社		

現整年月	摘要
第1回　2006年 2月	
第2回　2012年 4月	
第3回　2014年 2月	
第4回　2022年 8月	

東北横断自動車酒田線
山形自動車道（寒河江～西川）

工種	管理用平面図		
名称	KP.62.900～KP.63.600 6TA.101+00～6TA.108+00	縮尺 1/1000	14 20

東日本高速道路（株）　東北支社

調整	年月	摘要
第1回	2006年 2月	
第2回	2014年 2月	
第3回	2021年 7月	
第4回	2021年 8月	
第5回	2022年 8月	

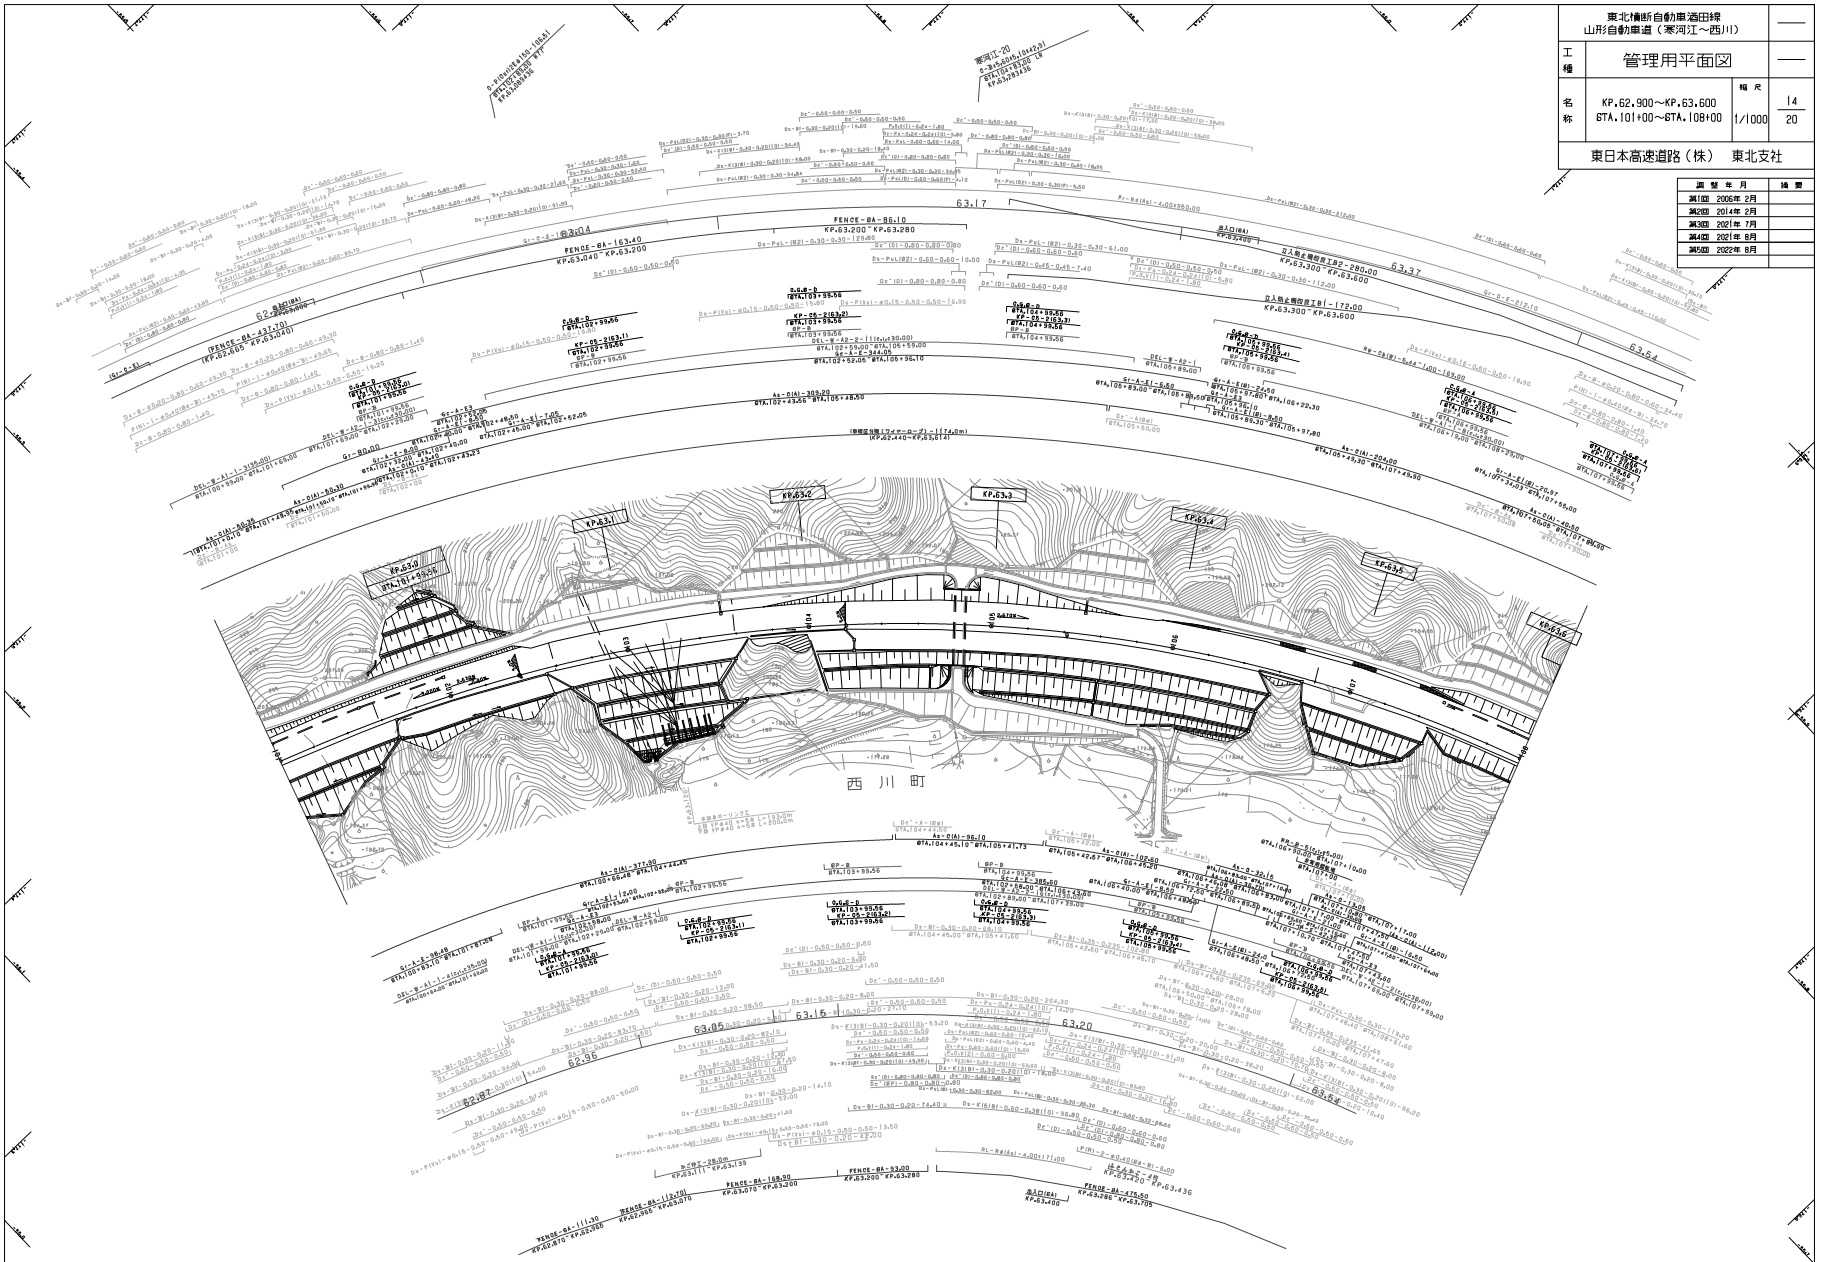

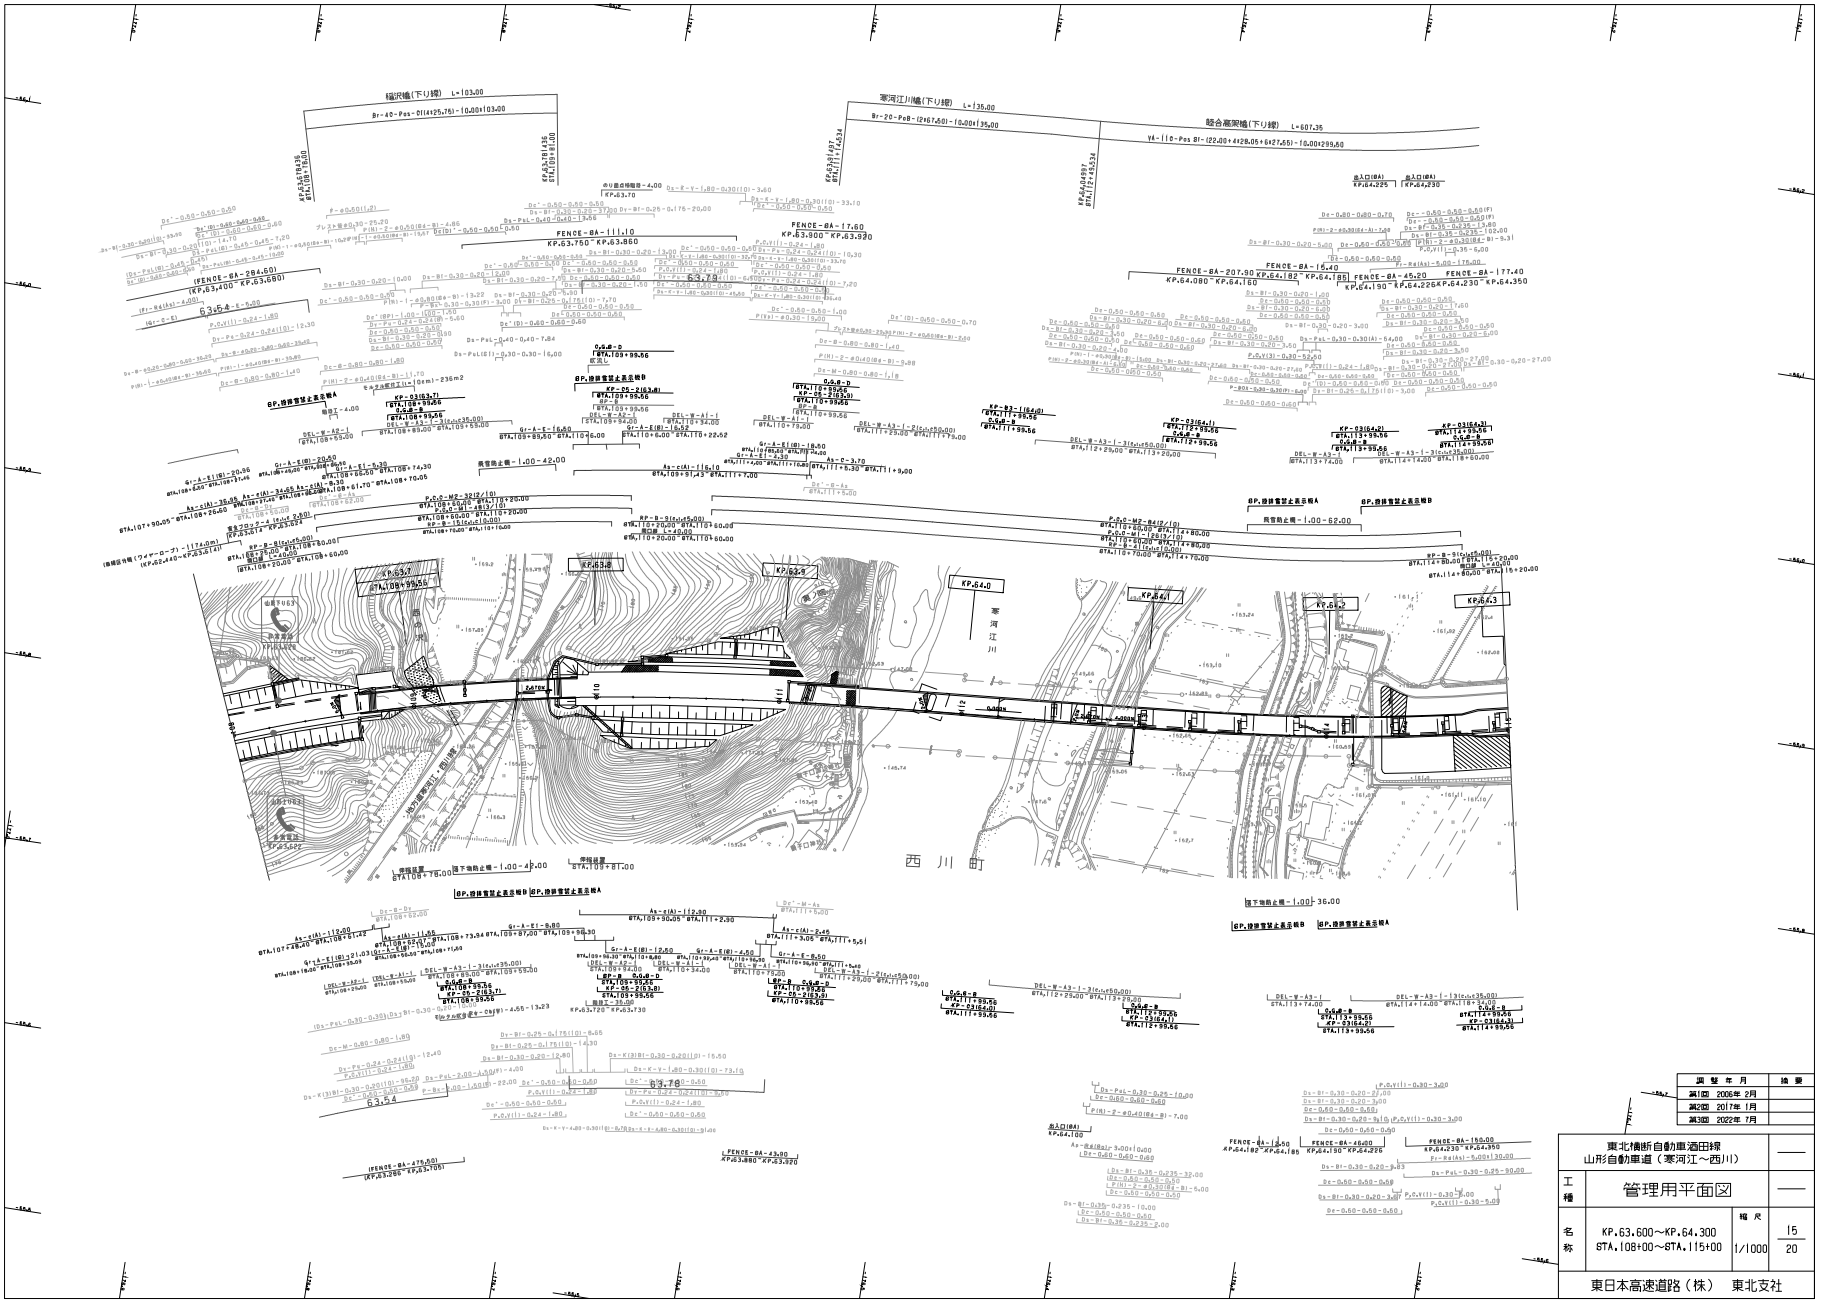

調整年月	摘要
第1回 2006年 2月	
第2回 2017年 1月	
第3回 2022年 7月	

東北横断自動車道酒田線
山形自動車道（寒河江～西川）

工種：管理用平面図

名称：KP.63.600～KP.64.300
STA.108+00～STA.115+00

縮尺：1/1000

15
20

東日本高速道路（株） 東北支社

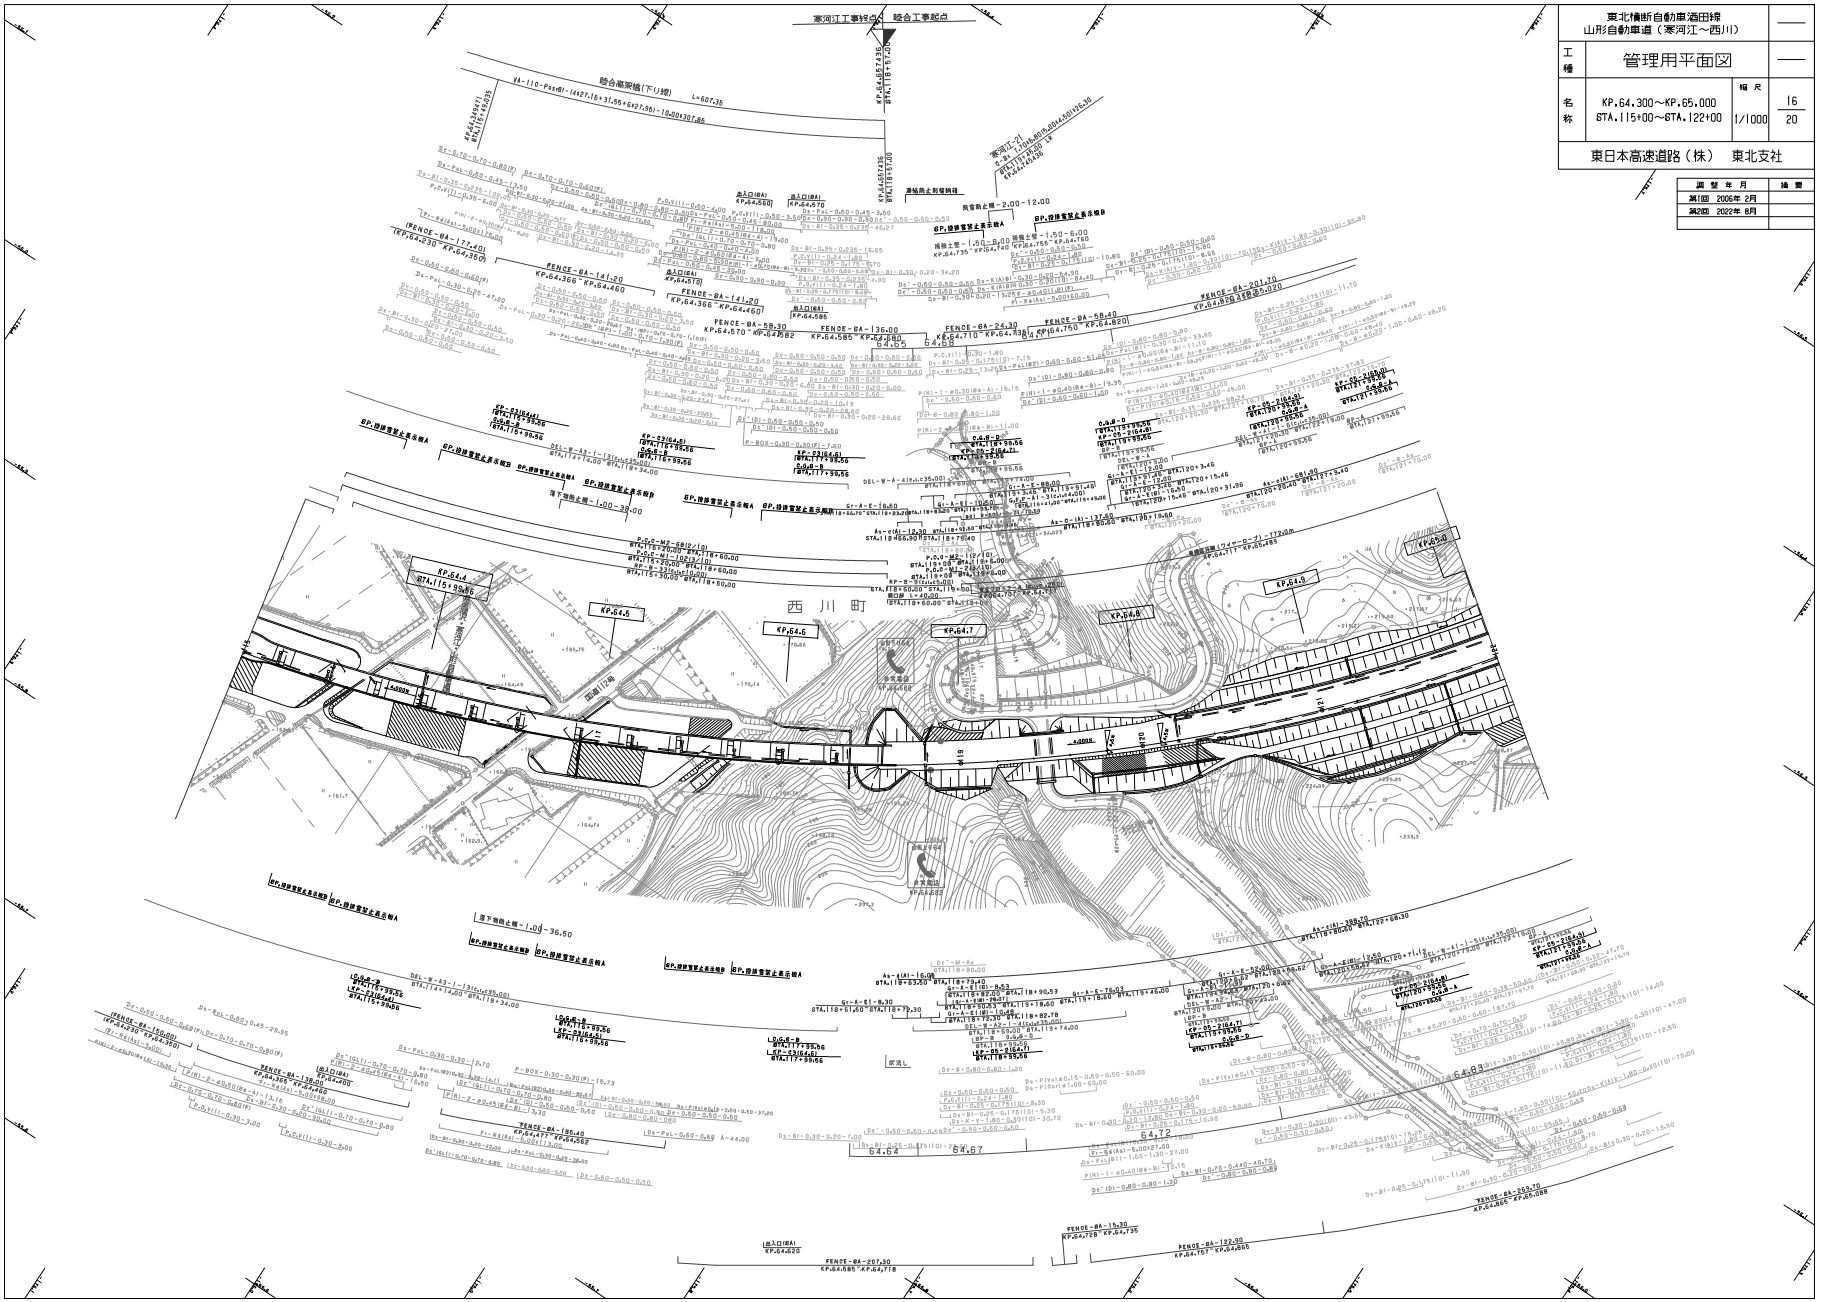

東北横断自動車道酒田線 山形自動車道（寒河江～西川）			——
工種	管理用平面図		——
名称	KP.64.300～KP.65.000 STA.115+00～STA.122+00	縮尺 1/1000	16 20
東日本高速道路（株）　東北支社			

調整年月	摘要
第2回 2022年 8月	

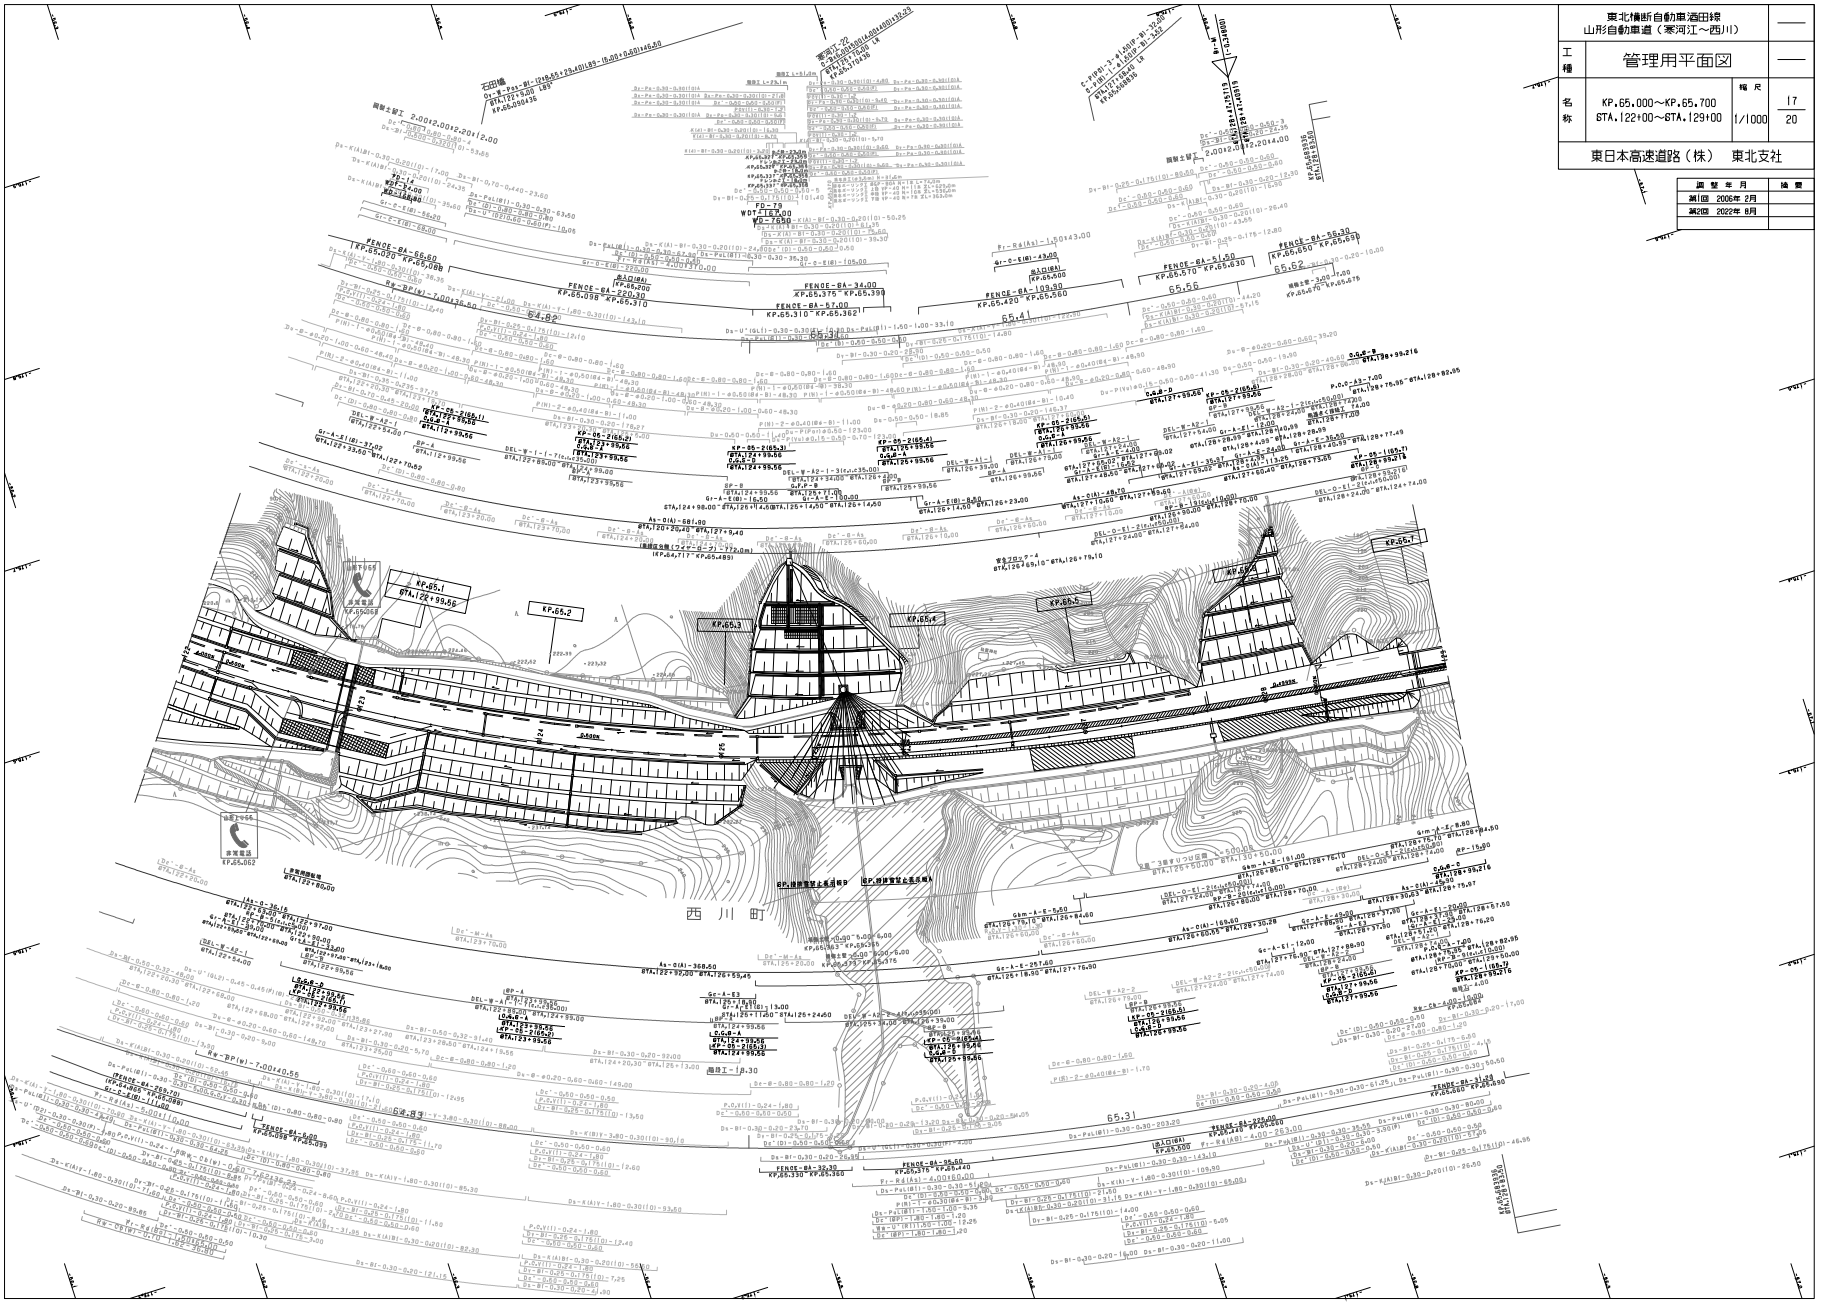

東北横断自動車酒田線 山形自動車道（寒河江～西川）			——
工種	管理用平面図		——
名称	KP.65.000～KP.65.700 STA.122+00～STA.129+00	縮尺 1/1000	17 20
東日本高速道路（株）　東北支社			

調整年月	摘要
第1回　2006年 2月	
第2回　2022年 8月	

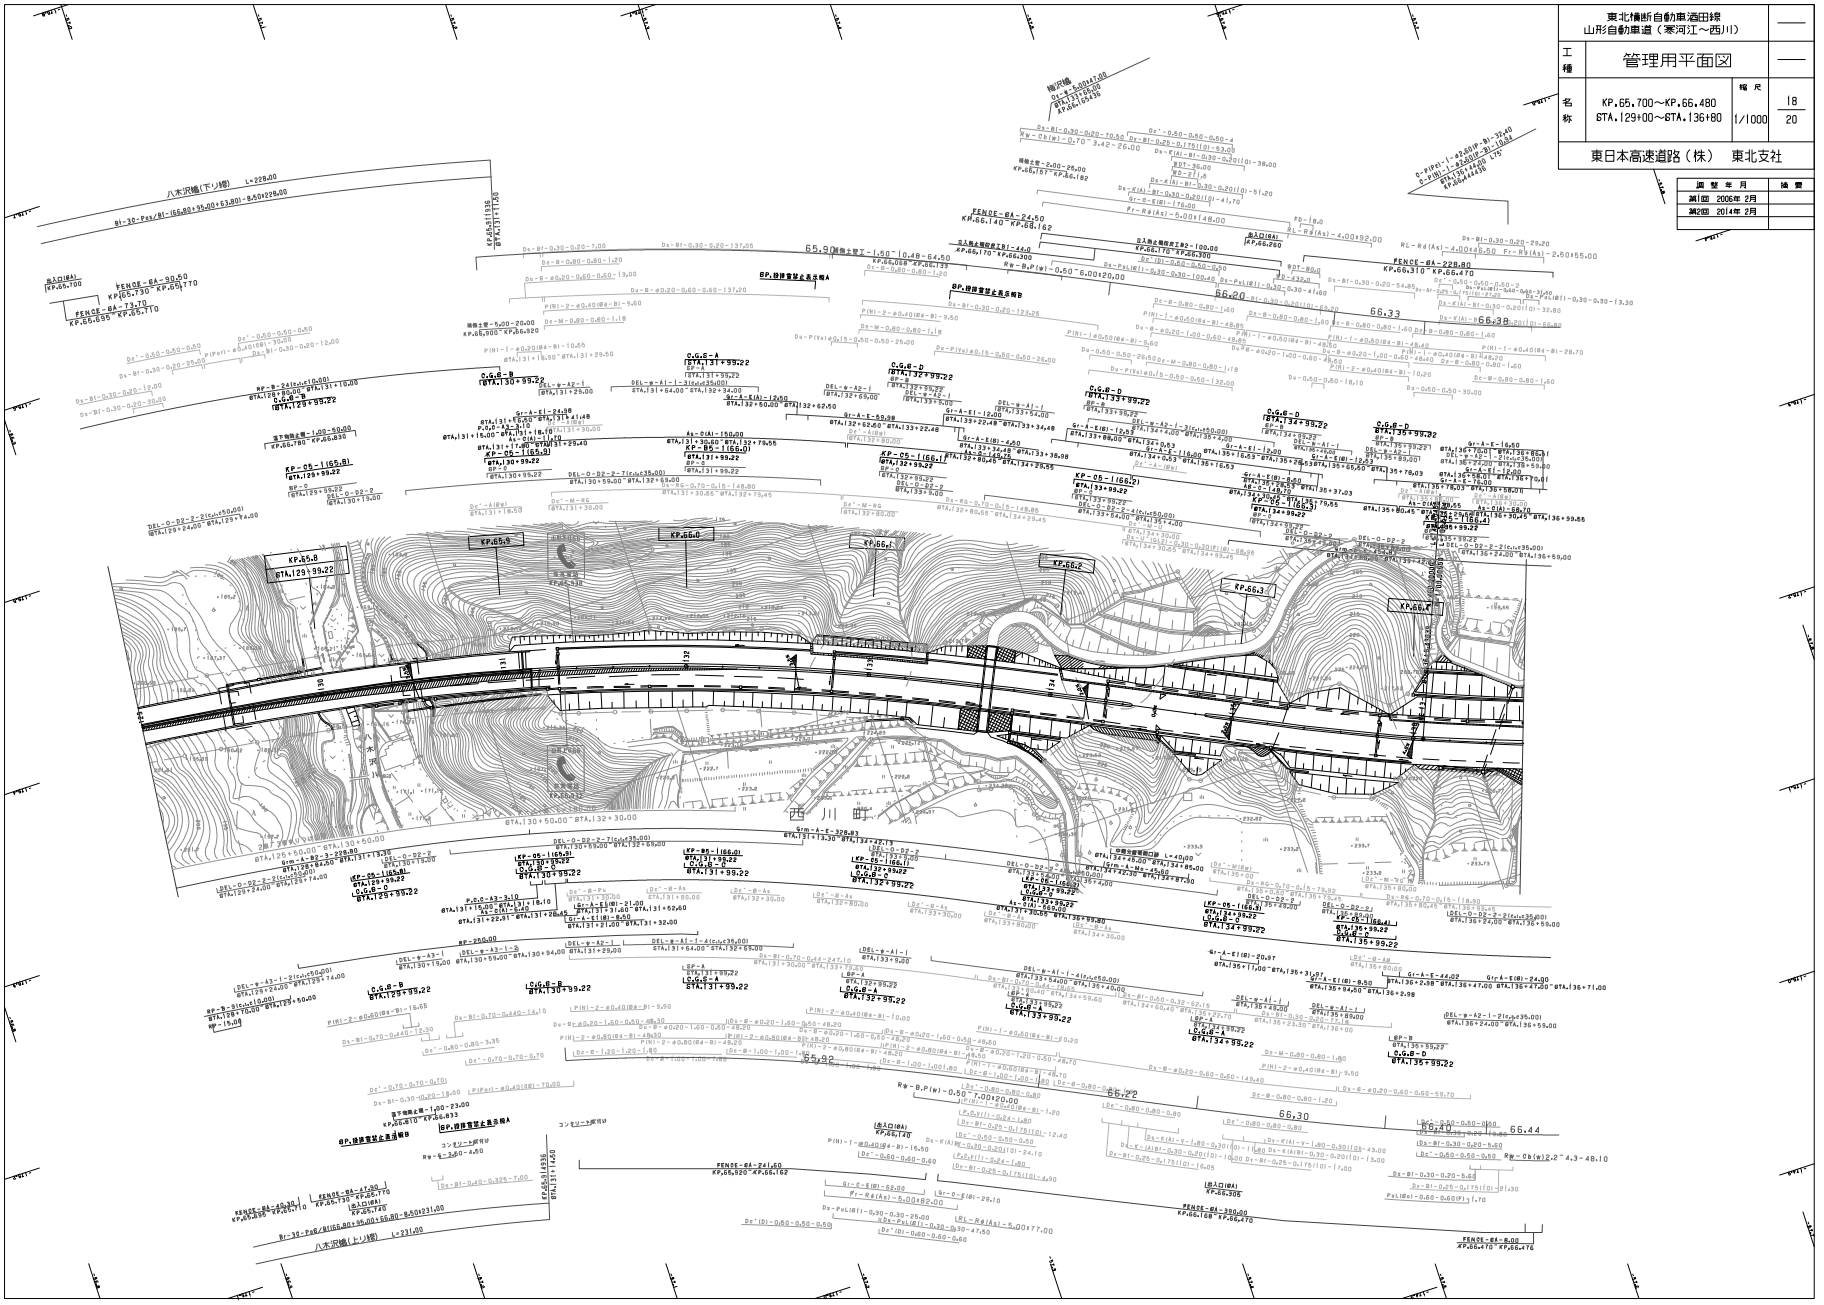

東北横断自動車道酒田線 山形自動車道（寒河江～西川）			
工種	管理用平面図		
名称	KP.65.700～KP.66.480 STA.129+00～STA.136+80	縮尺 1/1000	18 20
東日本高速道路（株） 東北支社			

図面年月	摘要
第2回 2014年 2月	

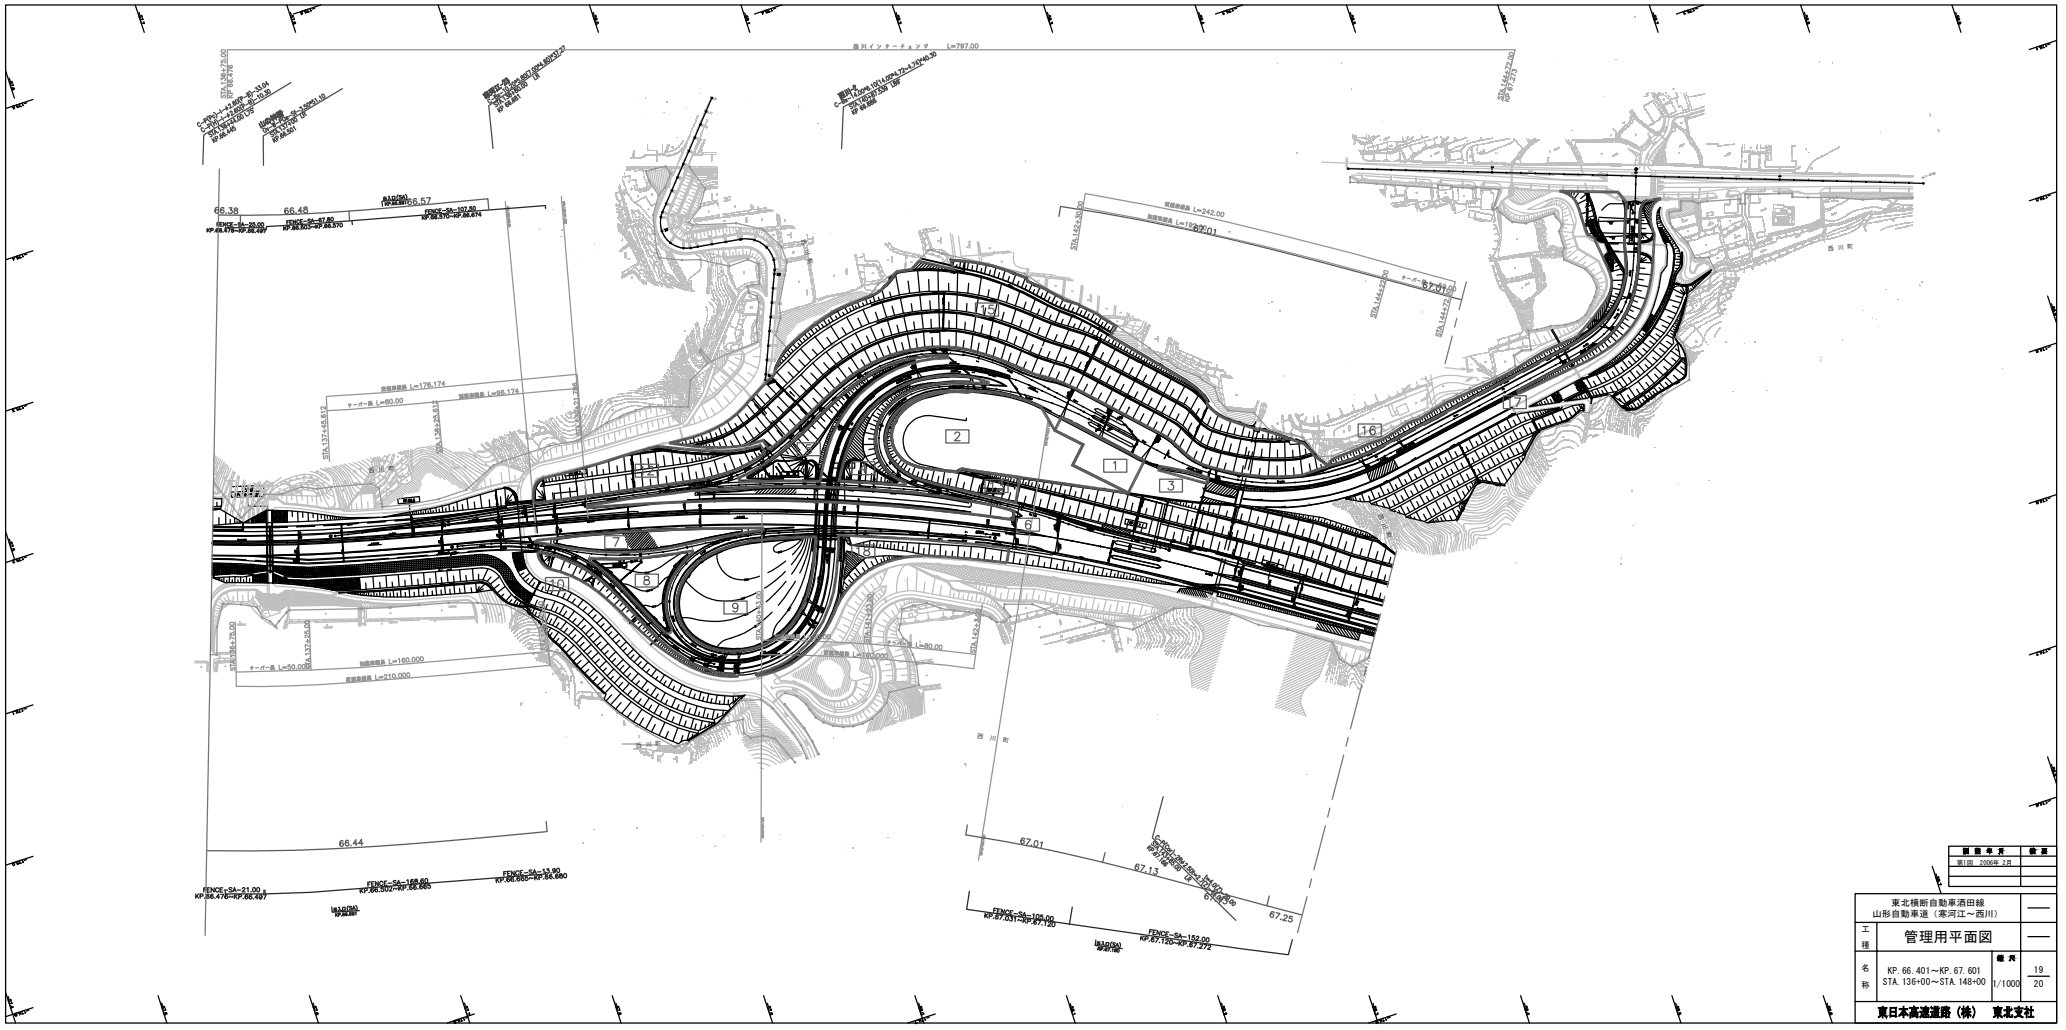

履歴年月	修正
第1回 2006年 2月	

東北横断自動車酒田線
山形自動車道（寒河江～西川）

工種：管理用平面図

名称：KP. 66. 401～KP. 67. 601
STA. 136+00～STA. 148+00

縮尺：1/1000

19
20

東日本高速道路（株）　東北支社

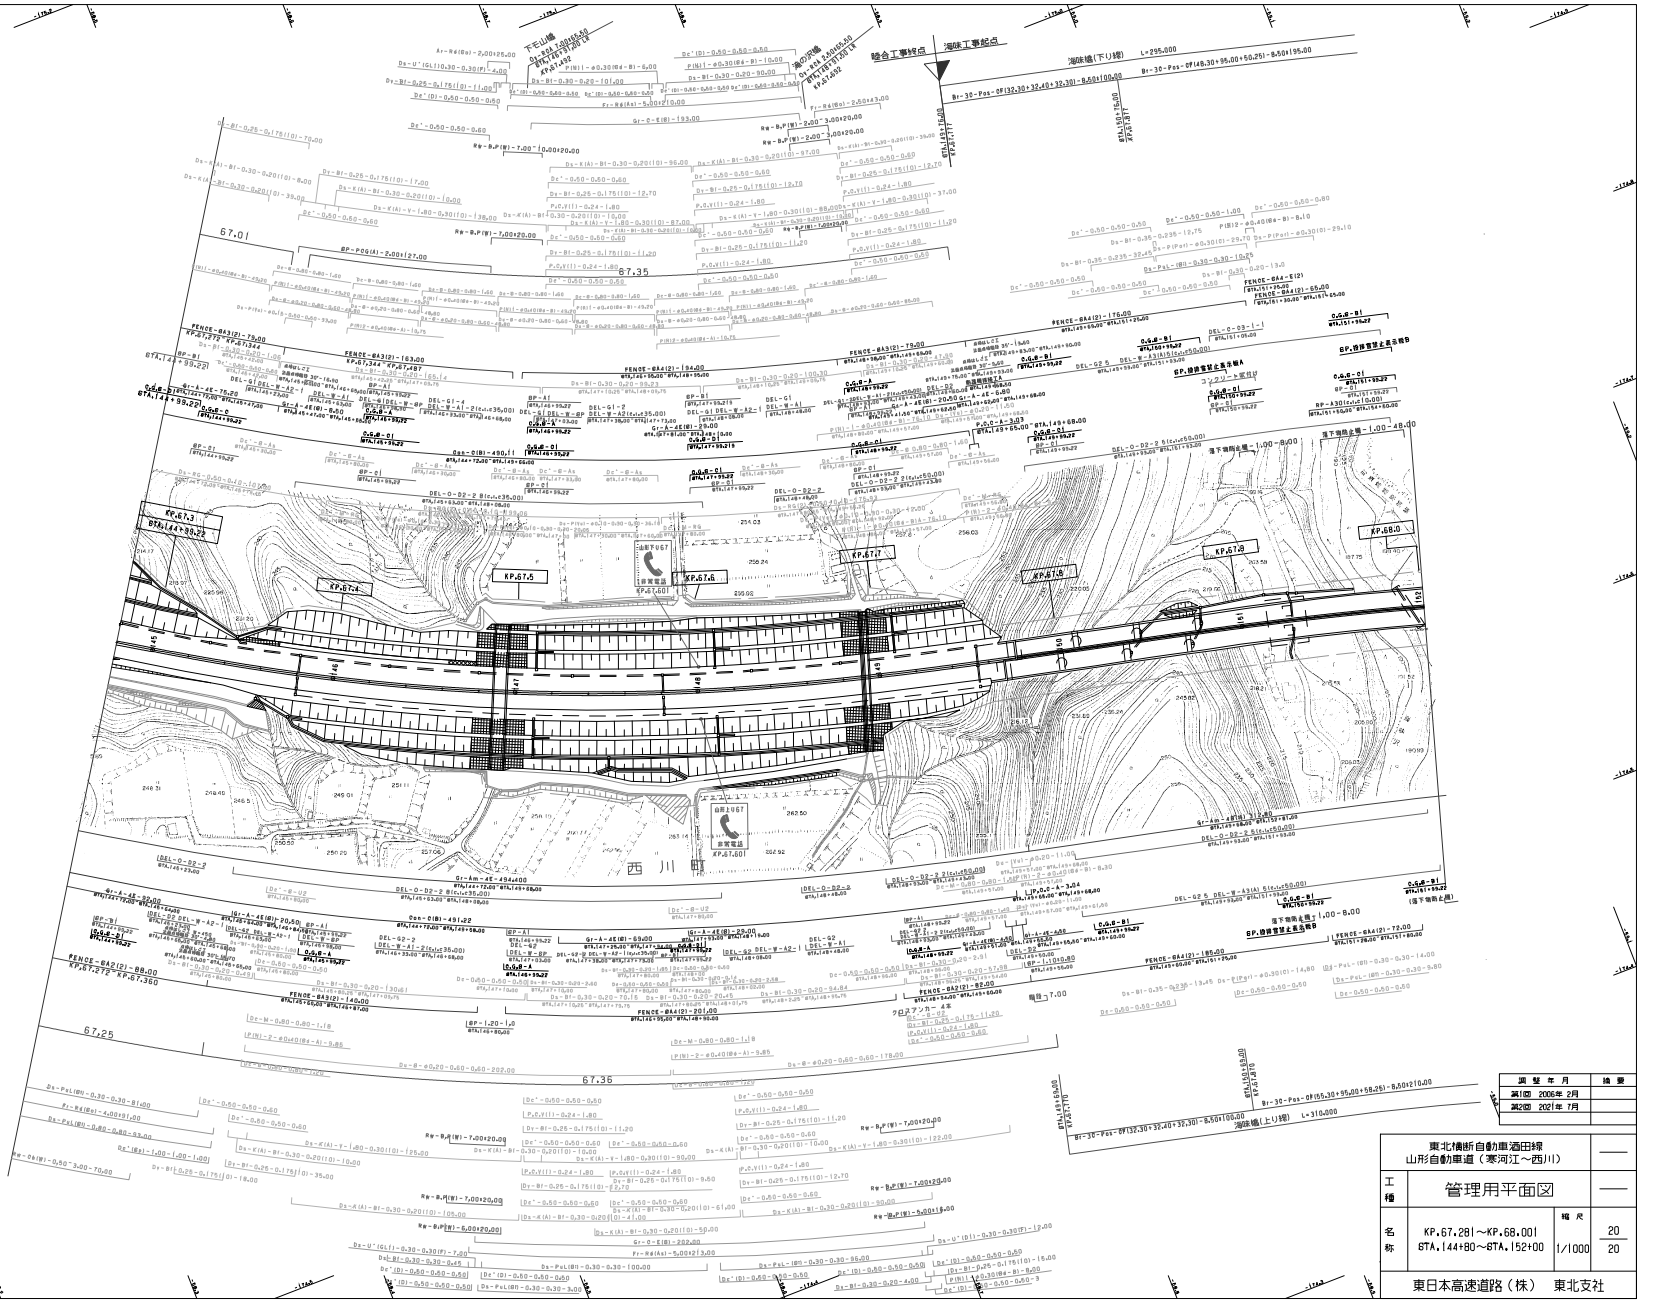

調整年月	摘要
第1回 2006年 2月	
第2回 2021年 7月	

東北横断自動車道酒田線 山形自動車道（寒河江～西川）			——
工種	管理用平面図		——
名称	KP.67.281～KP.68.001 STA.144+80～STA.152+00	縮尺 1/1000	20 20
東日本高速道路（株） 東北支社			

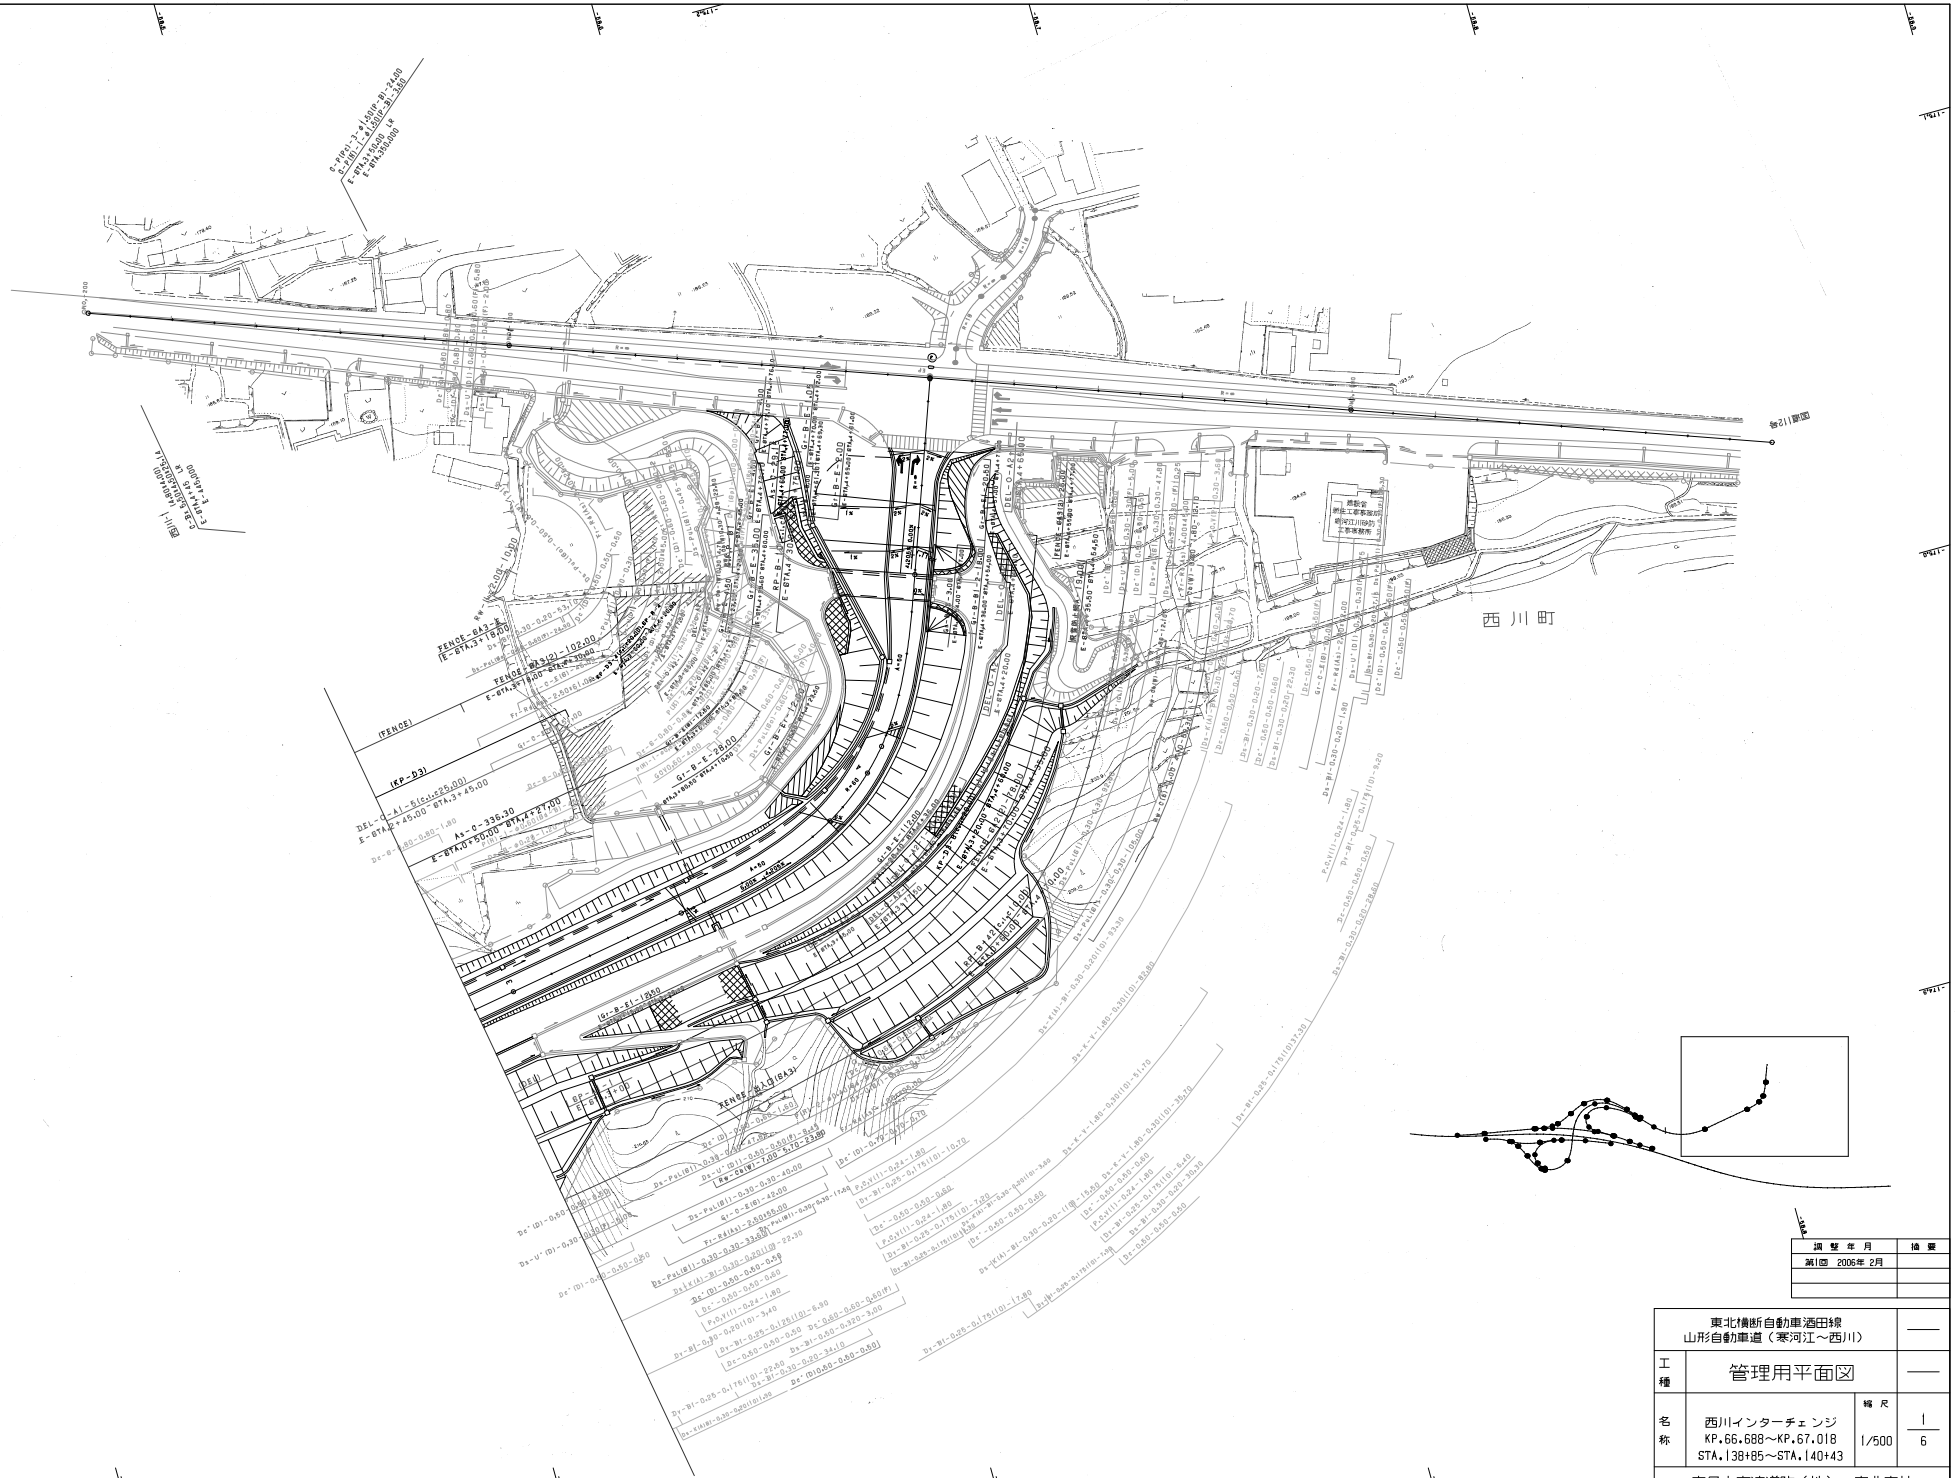

調整年月	摘要
第1回 2006年 2月	

東北横断自動車酒田線 山形自動車道（寒河江～西川）			——
工種	管理用平面図		——
名称	西川インターチェンジ KP.66.688～KP.67.018 STA.138+85～STA.140+43	縮尺 1/500	1 6
東日本高速道路（株） 東北支社			

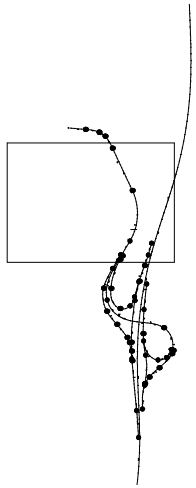

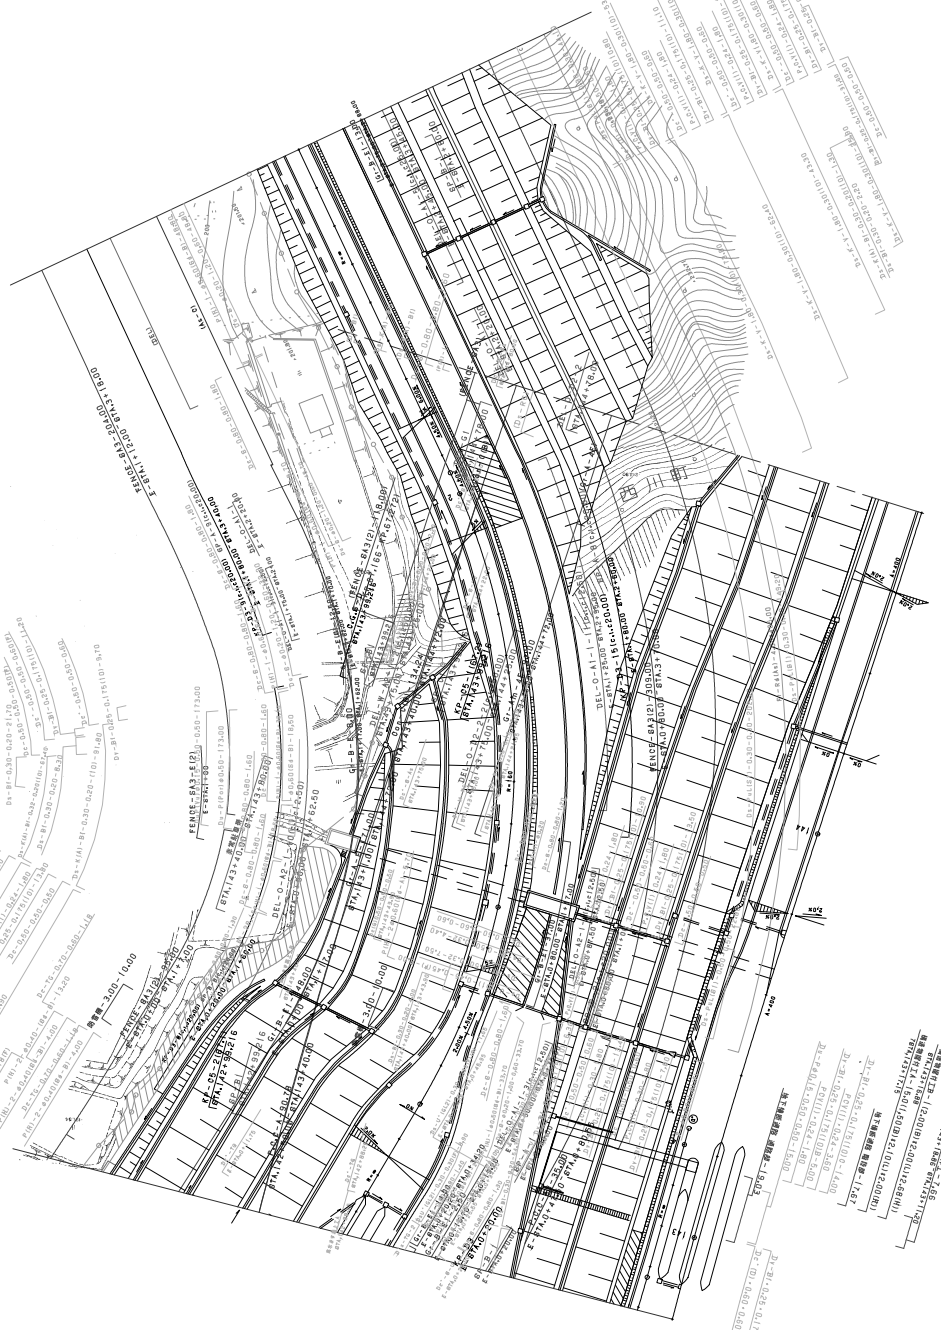

調整年月	摘要
第1回 2006年 2月	
第2回 2011年 5月	

東北横断自動車酒田線 山形自動車道（寒河江～西川）			——
工種	管理用平面図		——
名称	西川インターチェンジ KP.66.688～KP.67.018 STA.138+85～STA.140+43	縮尺 1/500	2 6
東日本高速道路（株） 東北支社			

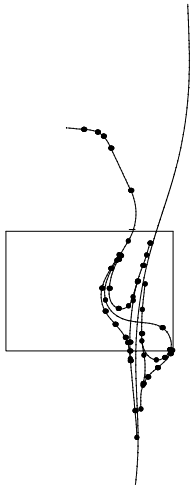

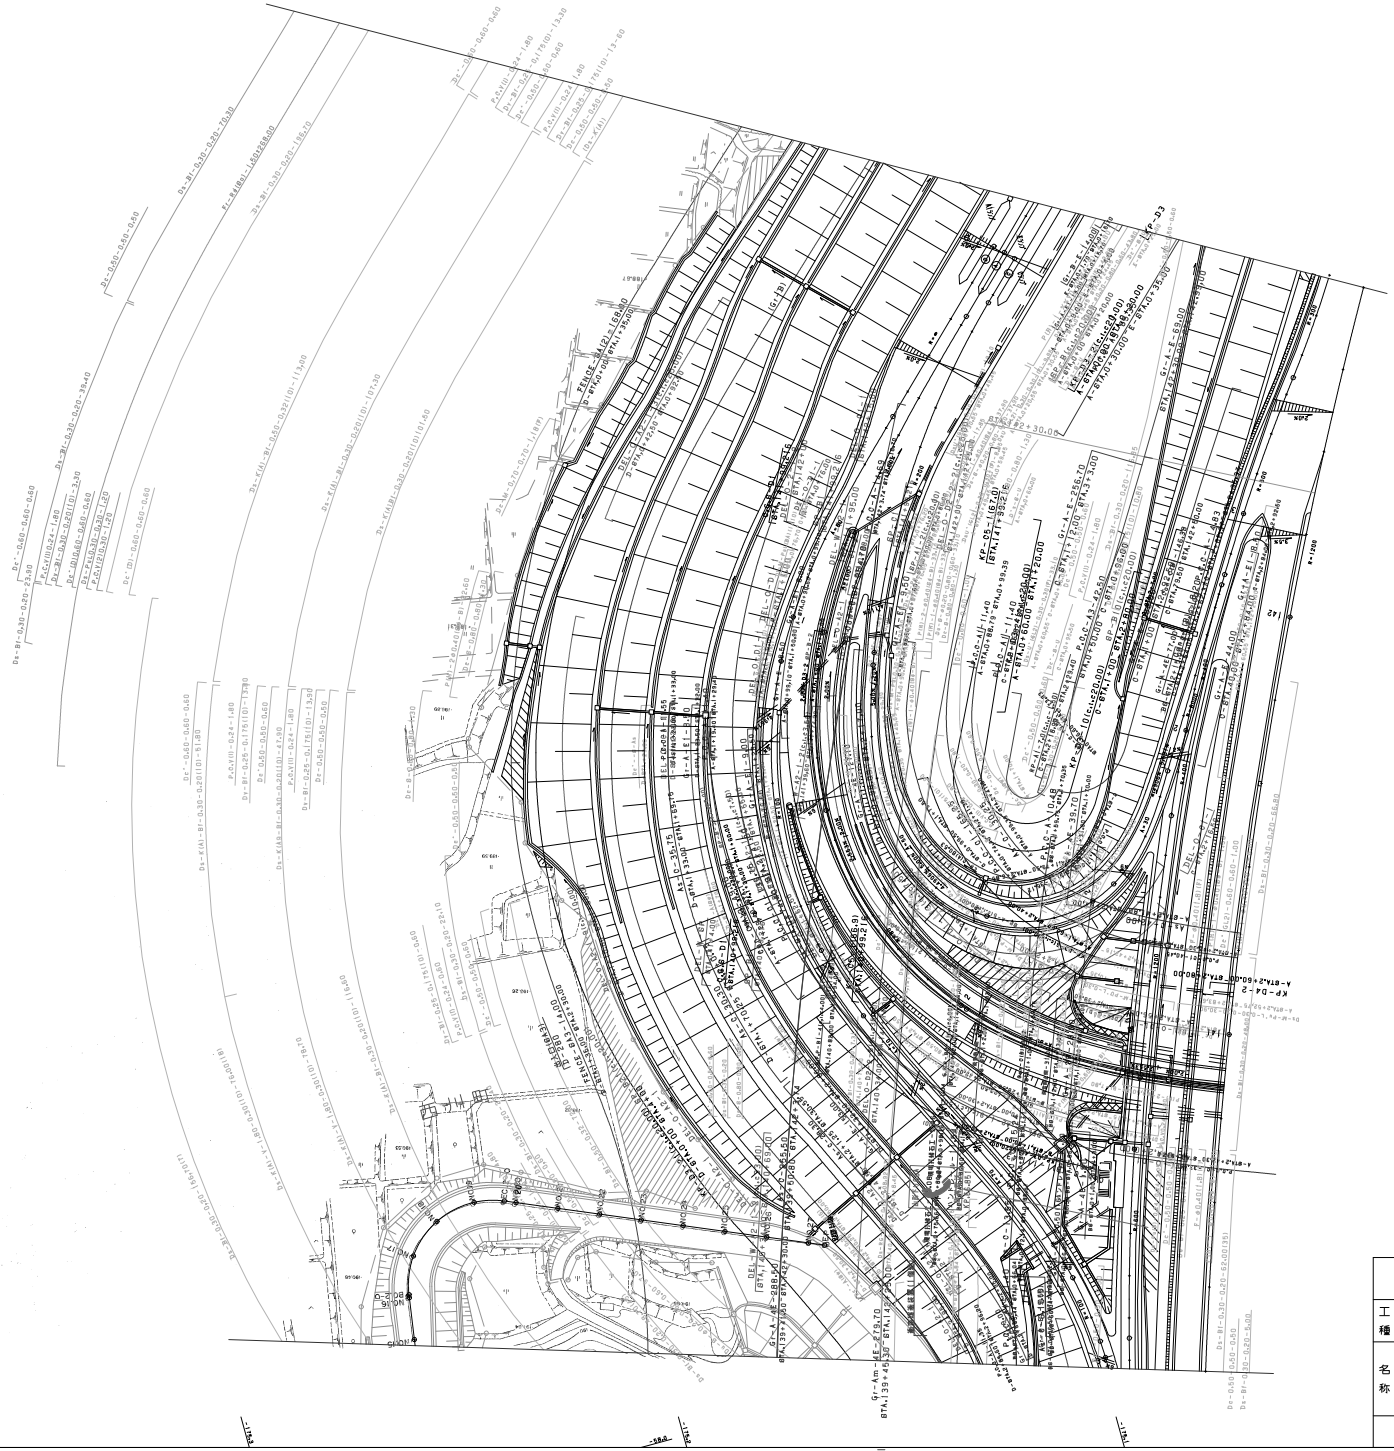

調整年月	摘要
第1回 2006年 2月	
第2回 2011年 5月	
第3回 2012年 4月	

東北横断自動車酒田線 山形自動車道（寒河江～西川）			——
工種	管理用平面図		——
名称	西川インターチェンジ KP.66.688～KP.67.018 STA.138+85～STA.140+43	縮尺 1/500	3 6
東日本高速道路（株） 東北支社			

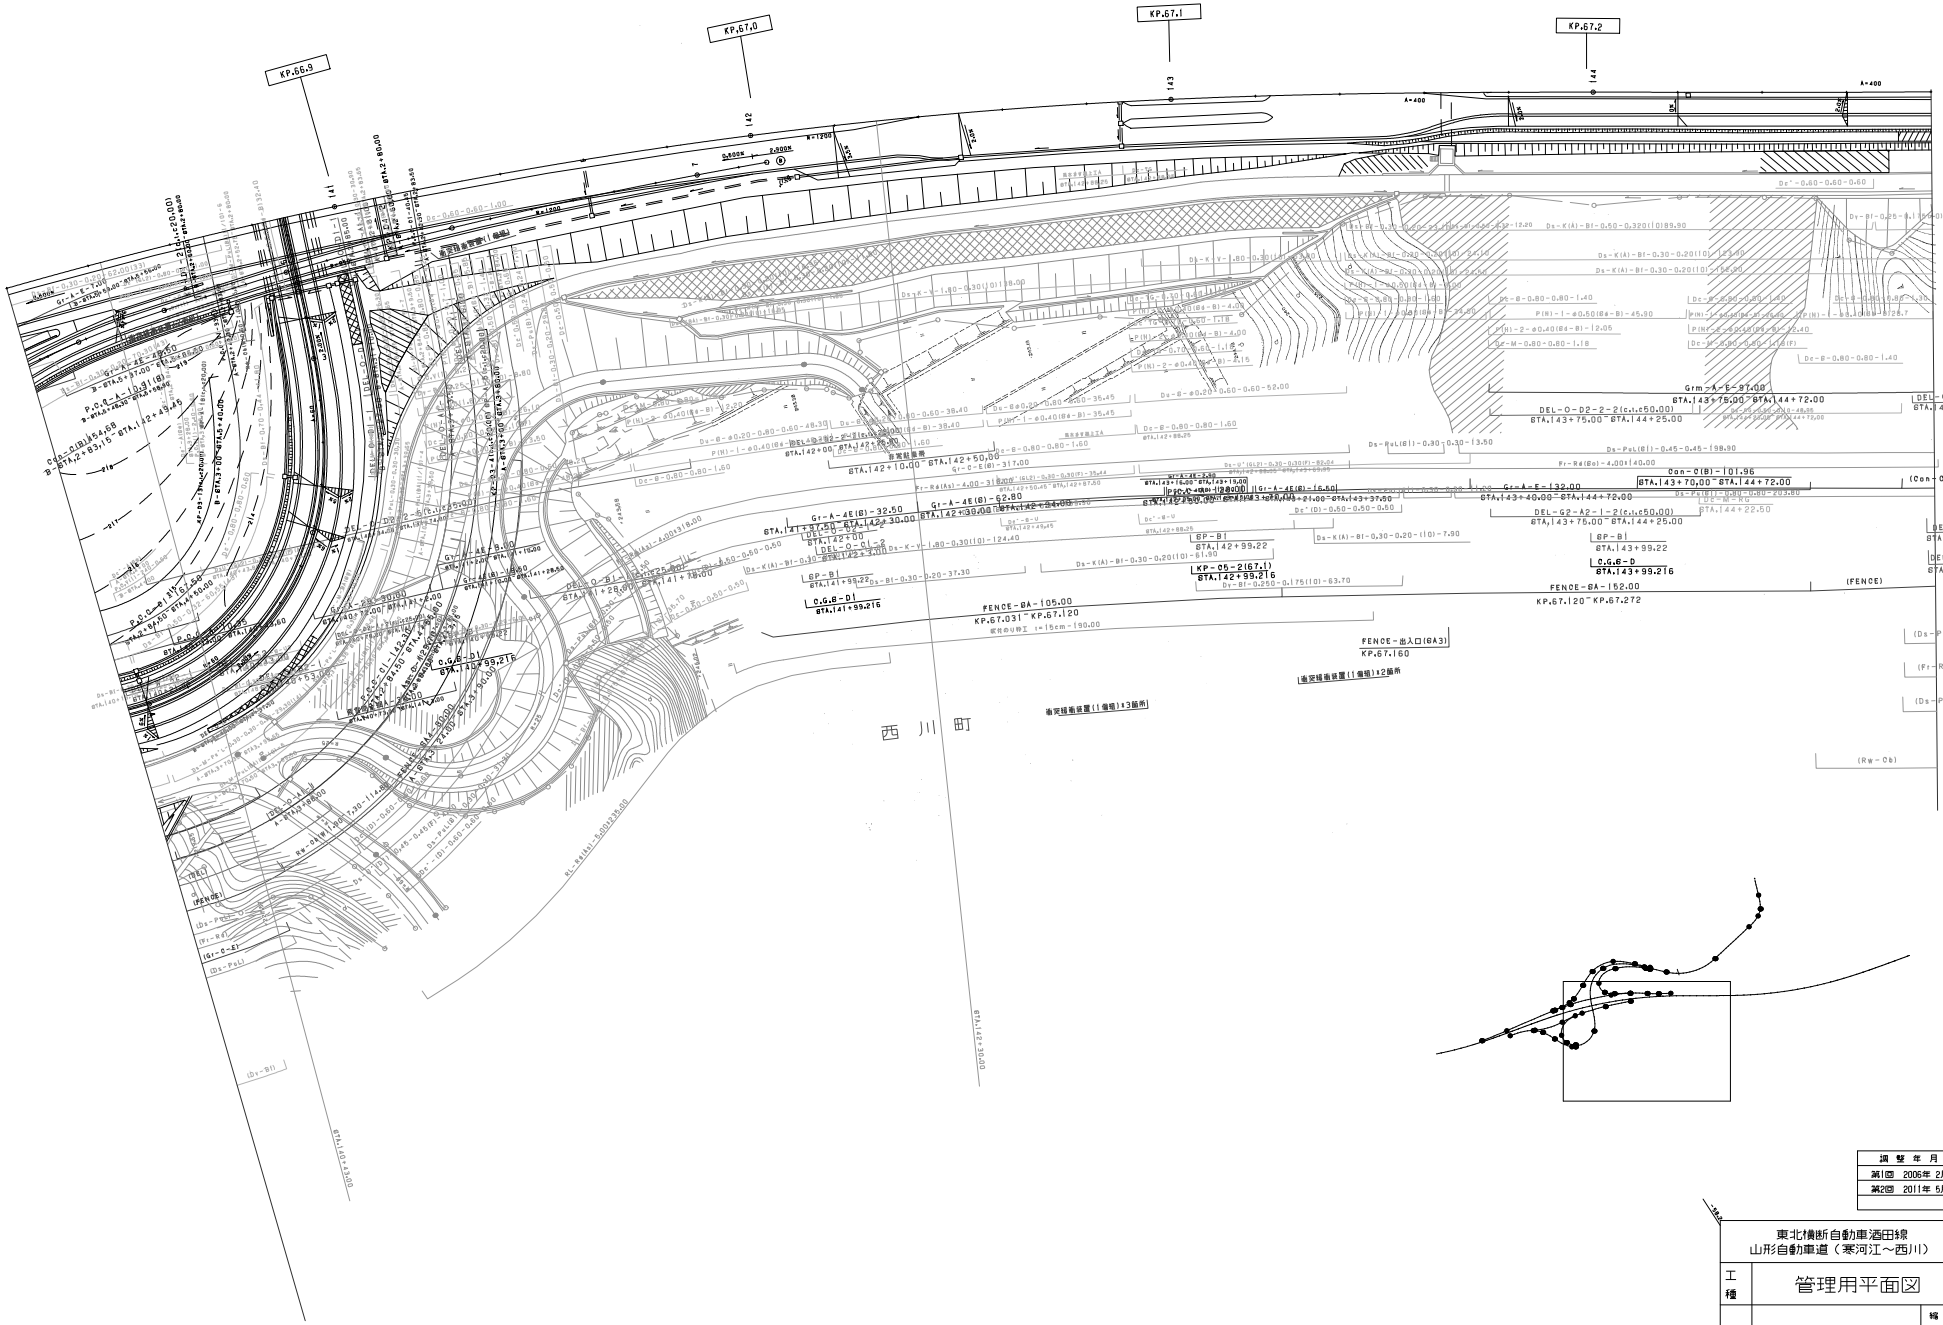

調整年月	摘要
第1回 2006年 2月	
第2回 2011年 5月	

東北横断自動車酒田線 山形自動車道（寒河江～西川）			——
工種	管理用平面図		——
名称	西川インターチェンジ KP.66.688～KP.67.018 STA.138+85～STA.140+43	縮尺 1/500	4 6
東日本高速道路（株） 東北支社			

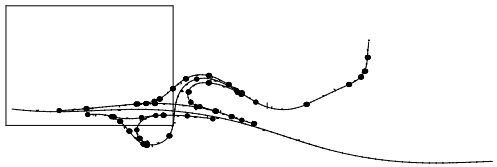

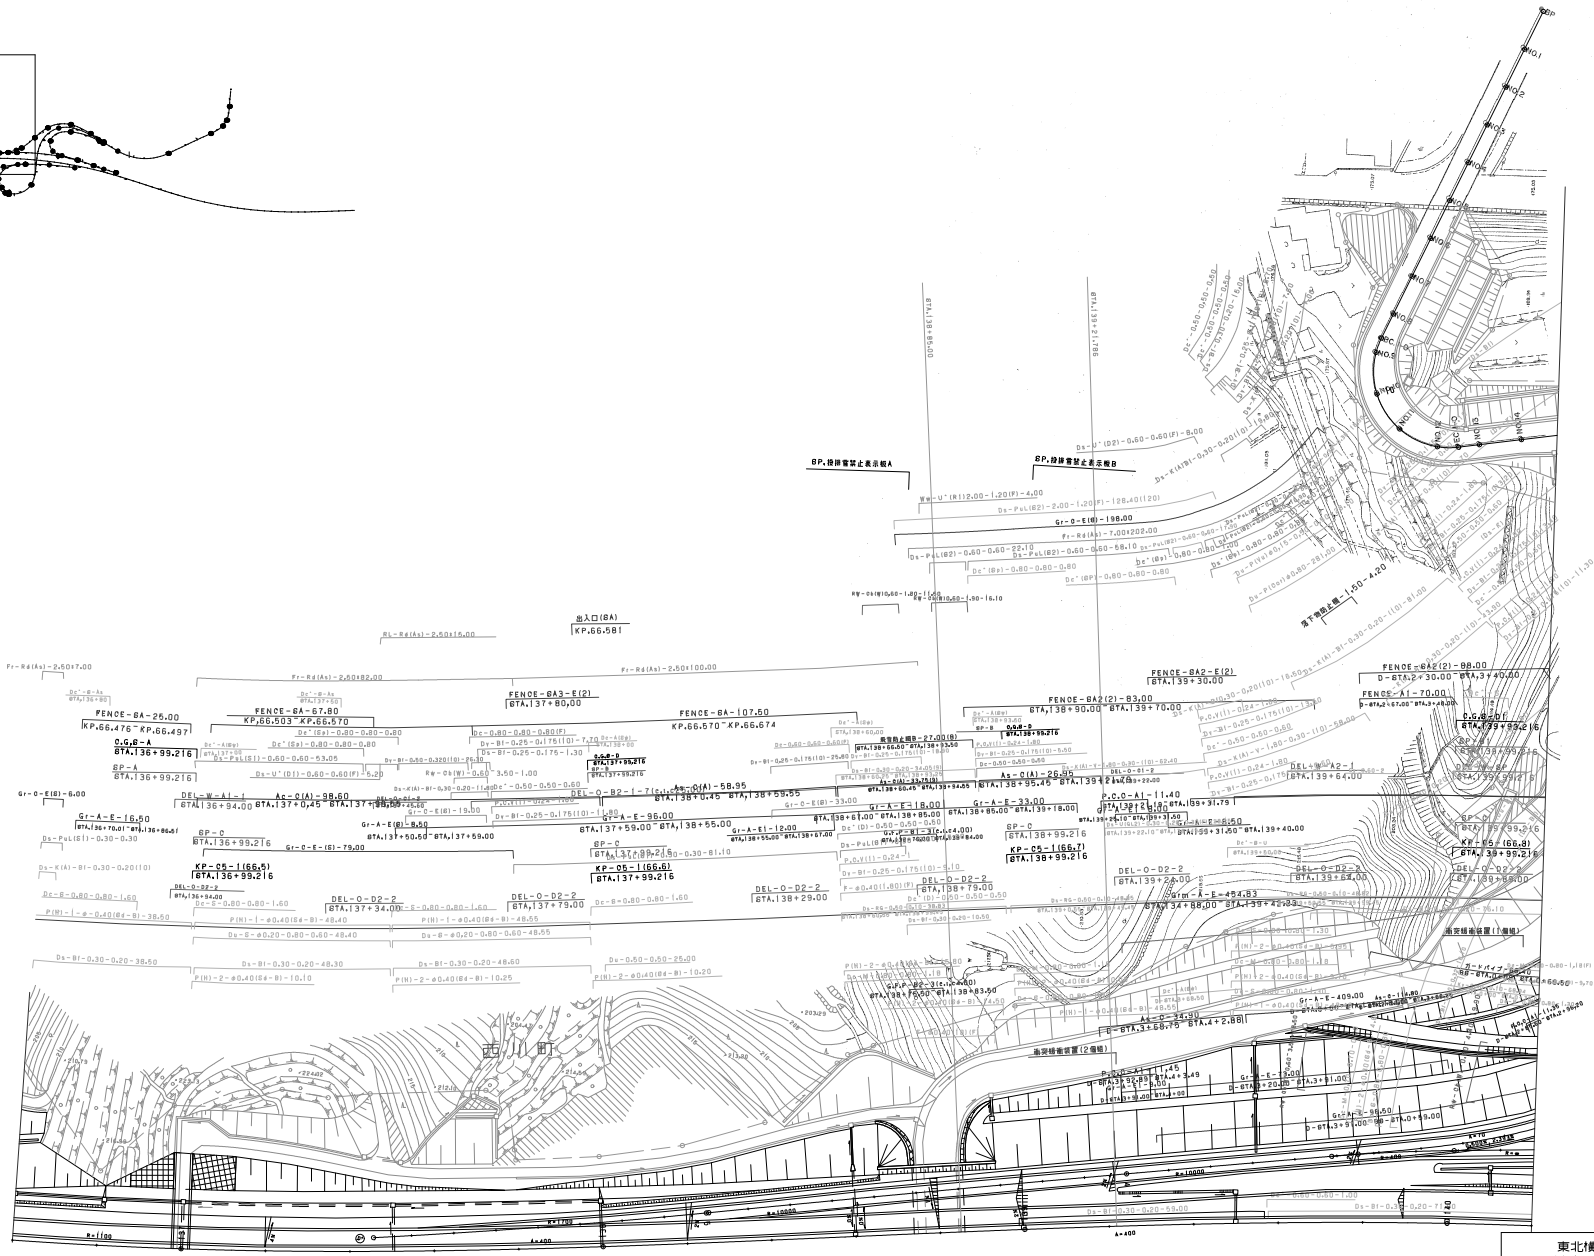
西川町
出入口(BA)
KP.66.581
FENCE-BA-67.80
KP.66.503~KP.66.570
FENCE-BA-107.50
KP.66.570~KP.66.674
FENCE-BA3-E(2)
STA.137+80.00
FENCE-BA2-E(2)
STA.139+30.00
FENCE-BA2(2)-83.00
STA.138+90.00~STA.139+70.00
FENCE-BA2(2)-88.00
STA.139+70.00
FENCE-A1-70.00
STA.139+64.00
FENCE-BA-25.00
KP.66.476~KP.66.497
KP-05-1(66.6)
STA.136+99.216
KP-05-1(66.5)
STA.136+99.216
KP-05-1(66.8)
STA.139+99.216
KP-05-1(66.7)
STA.138+99.216
KP-05-1(66.6)
STA.137+99.216
BP-A
STA.136+99.216
BP-B
STA.137+99.216
BP-C
STA.136+99.216
BP-C
STA.137+99.216
BP-C
STA.138+99.216
BP-C
STA.139+99.216
BP-D
STA.139+99.216
BP-E
STA.139+99.216
BP,排除管延長表示板A
BP,排除管延長表示板B
高架橋A橋B-27.00(B)
STA.138+65.50~STA.138+93.50
高架橋A橋B-27.00(B)
STA.138+65.50~STA.138+93.50
高下部防止壁 -1.50~4.20
DEL-O-D2-2
STA.136+94.00~STA.137+0.25
DEL-O-D2-2
STA.137+34.00~STA.137+79.00
DEL-O-D2-2
STA.138+29.00~STA.138+79.00
DEL-O-D2-2
STA.139+2.00~STA.139+64.00
DEL-O-D2-2
STA.139+64.00~STA.139+99.216
DEL-O-D2-2
STA.139+99.216~STA.140+8.00
DEL-W-A1-1
STA.136+94.00~STA.137+0.25
DEL-W-A2-1
STA.139+64.00~STA.139+99.216
Gr-A-E-16.50
STA.136+70.01~STA.136+86.51
Gr-A-E-33.00
STA.138+85.00~STA.139+18.00
Gr-A-E-409.83
STA.139+22.10~STA.139+31.50
Gr-A-E-409.00
STA.139+31.50~STA.139+40.00
Gr-A-E-96.00
STA.137+59.00~STA.138+55.00
Gr-A-E-18.00
STA.138+67.00~STA.138+85.00
Gr-A-E-12.00
STA.138+55.00~STA.138+67.00
Gr-A-E-8.50
STA.137+50.50~STA.137+59.00
Gr-A-E-79.00
STA.136+99.216~STA.137+50.50

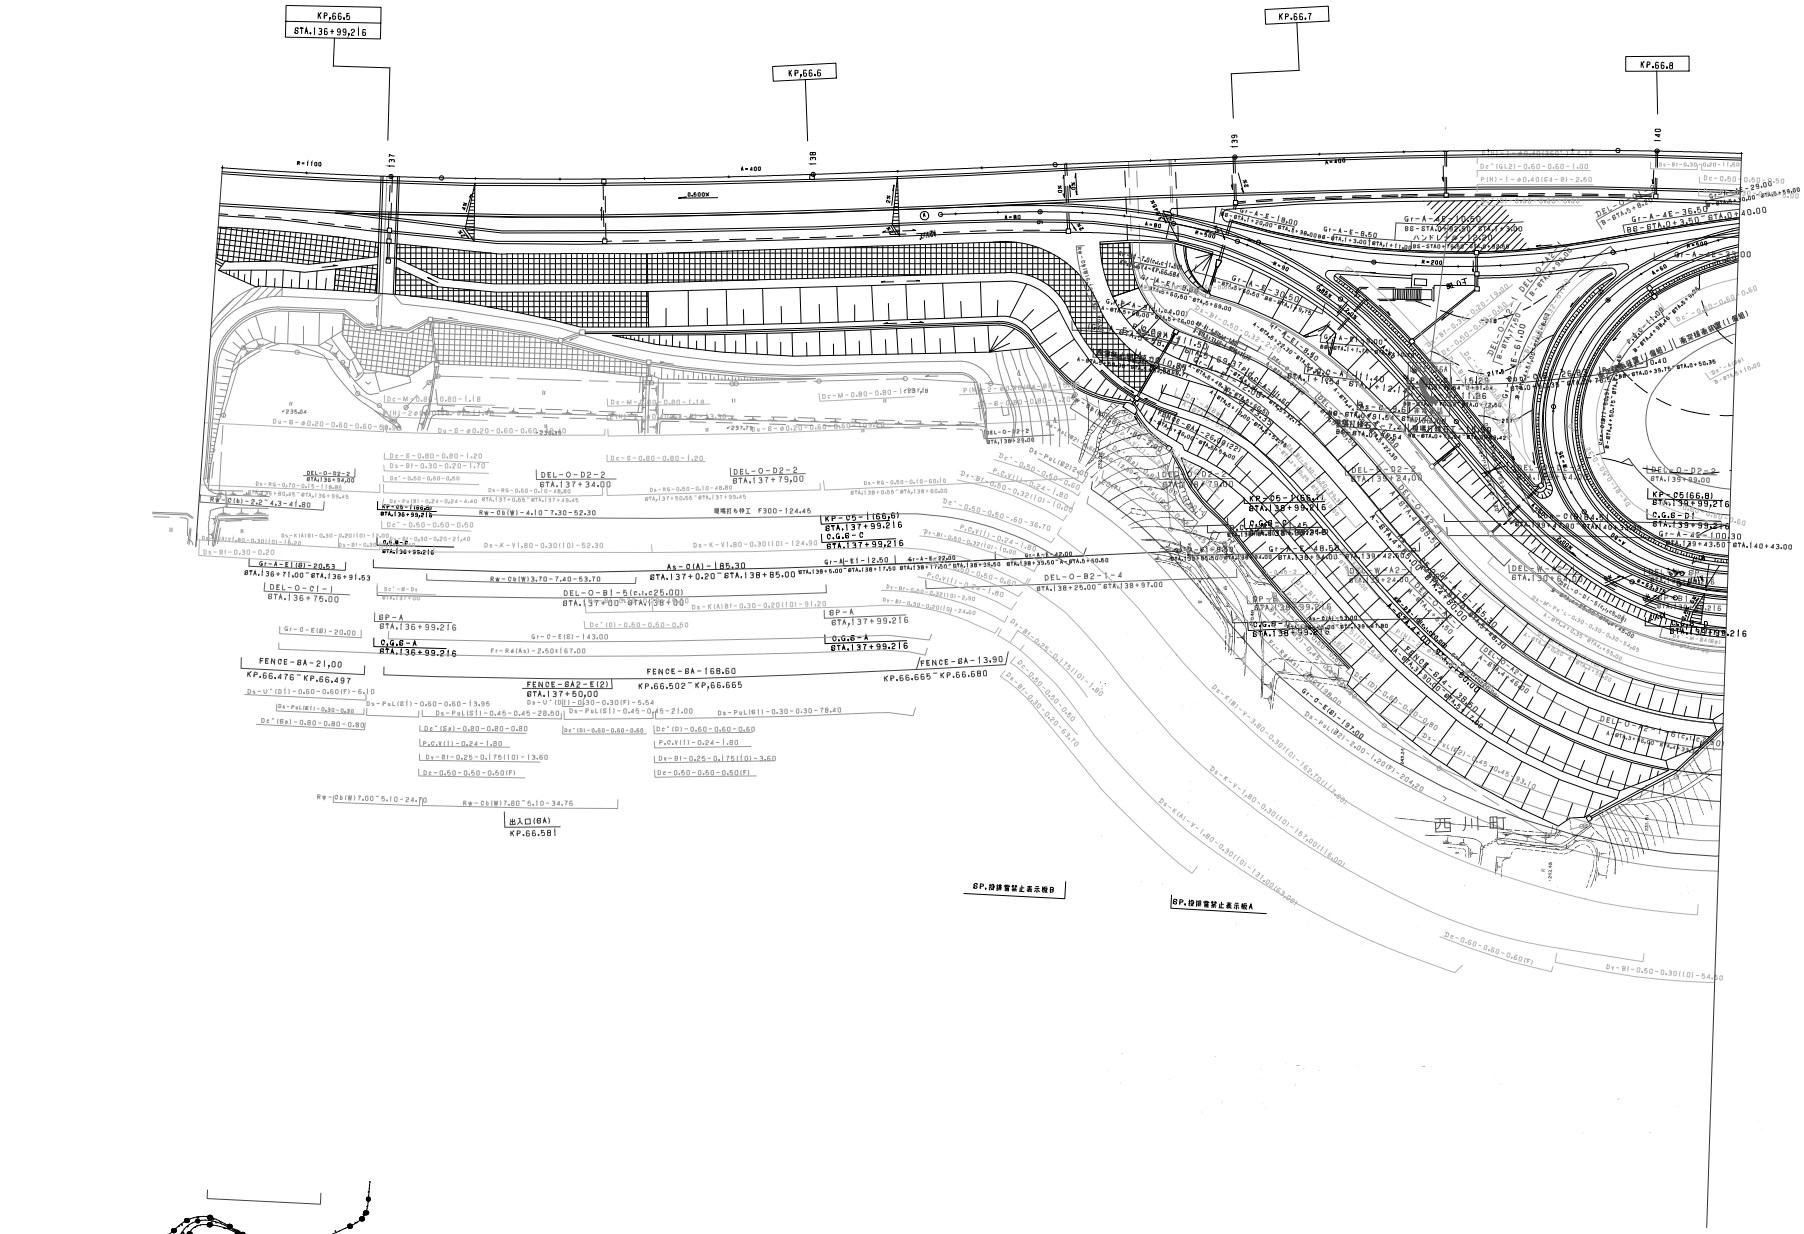

調整年月	摘要
第1回 2006年 2月	
第2回 2011年 5月	
第3回 2012年 4月	

東北横断自動車酒田線 山形自動車道（寒河江～西川）			——
工種	管理用平面図		——
名称	西川インターチェンジ KP.66.688～KP.67.018 STA.138+85～STA.140+43	縮尺 1/500	6 6
東日本高速道路（株） 東北支社			

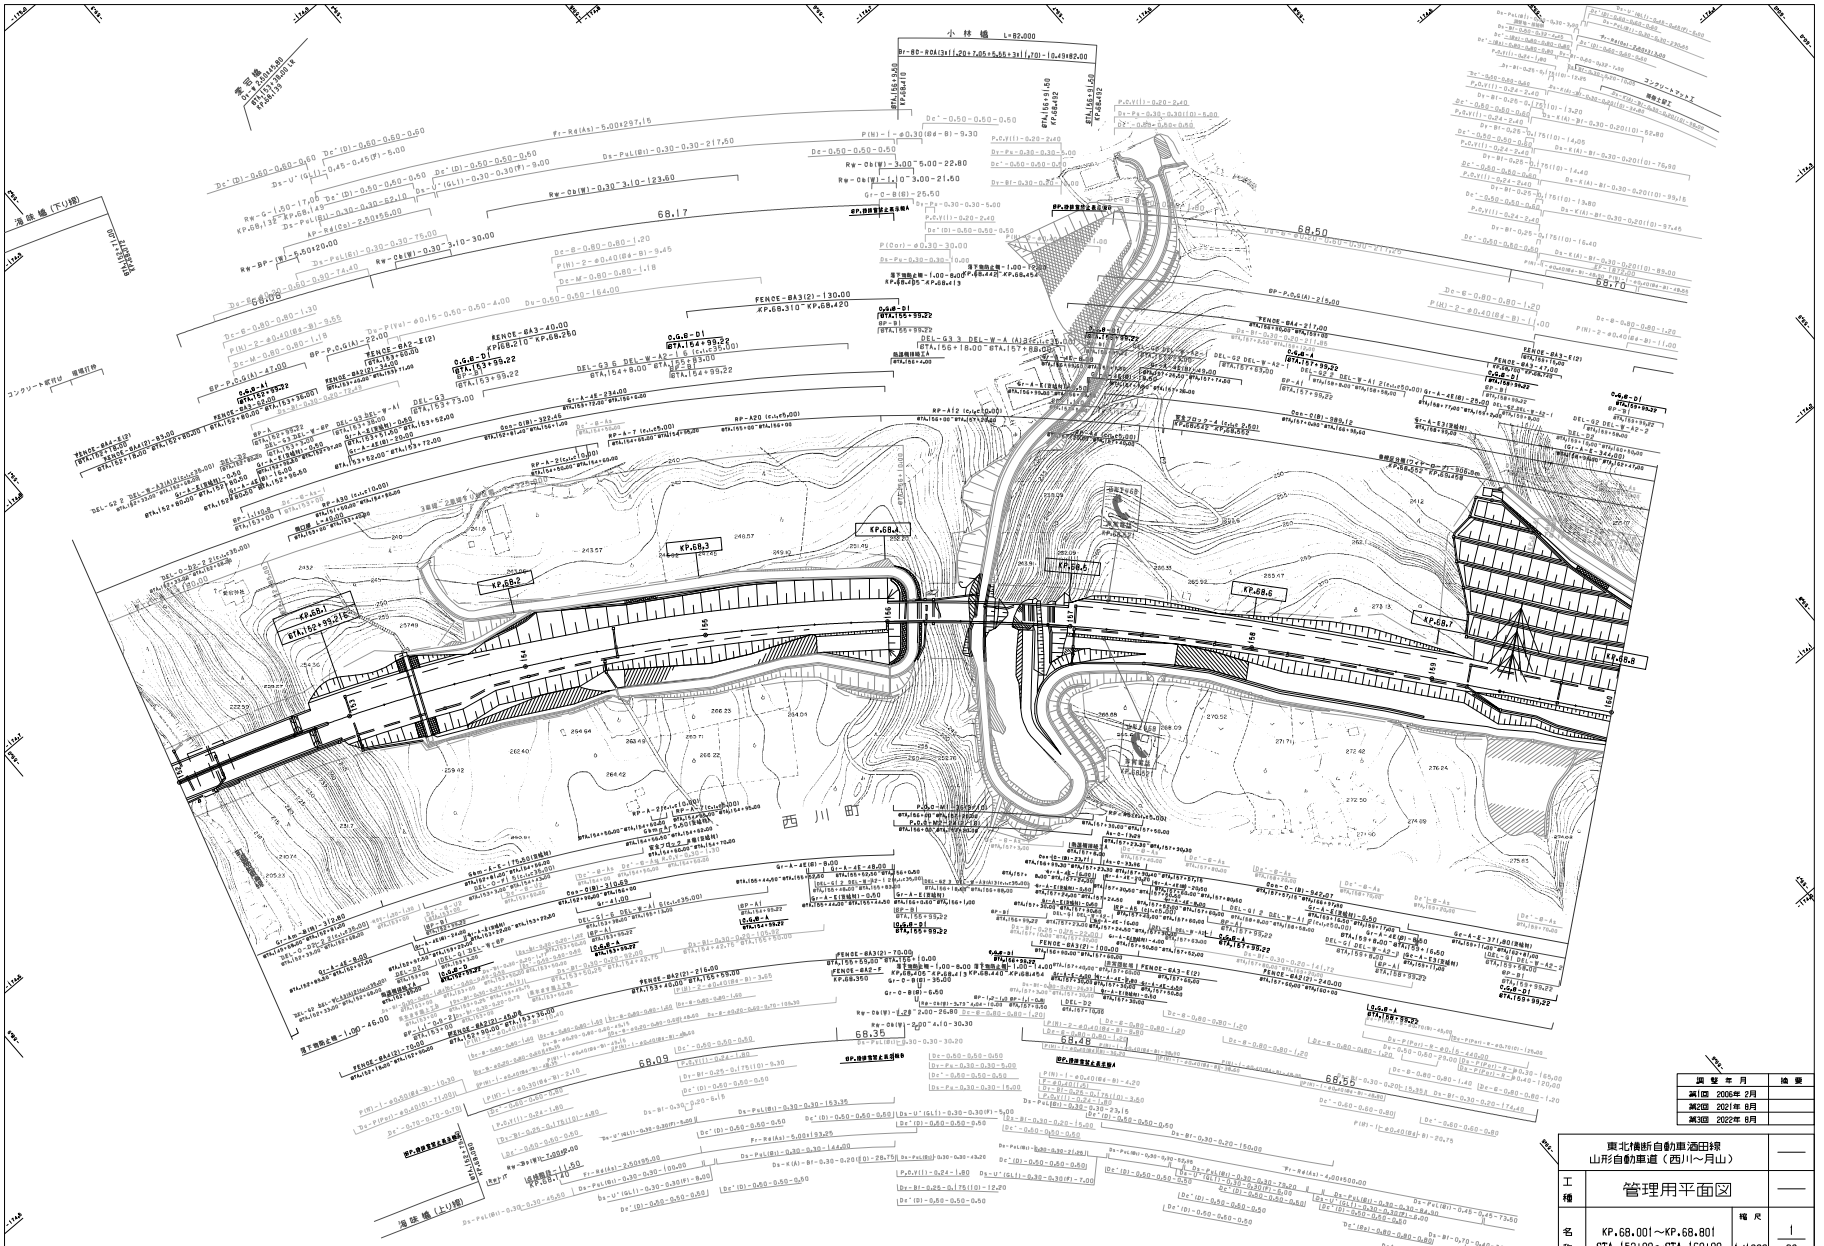

調整年月	摘要
第1回 2006年 2月	
第2回 2021年 8月	
第3回 2022年 6月	

東北横断自動車道酒田線 山形自動車道（西川～月山）			——
工種	管理用平面図		——
名称	KP.68.001～KP.68.801 STA.152+00～STA.160+00	縮尺	1/1000
			1/20
東日本高速道路（株） 東北支社			

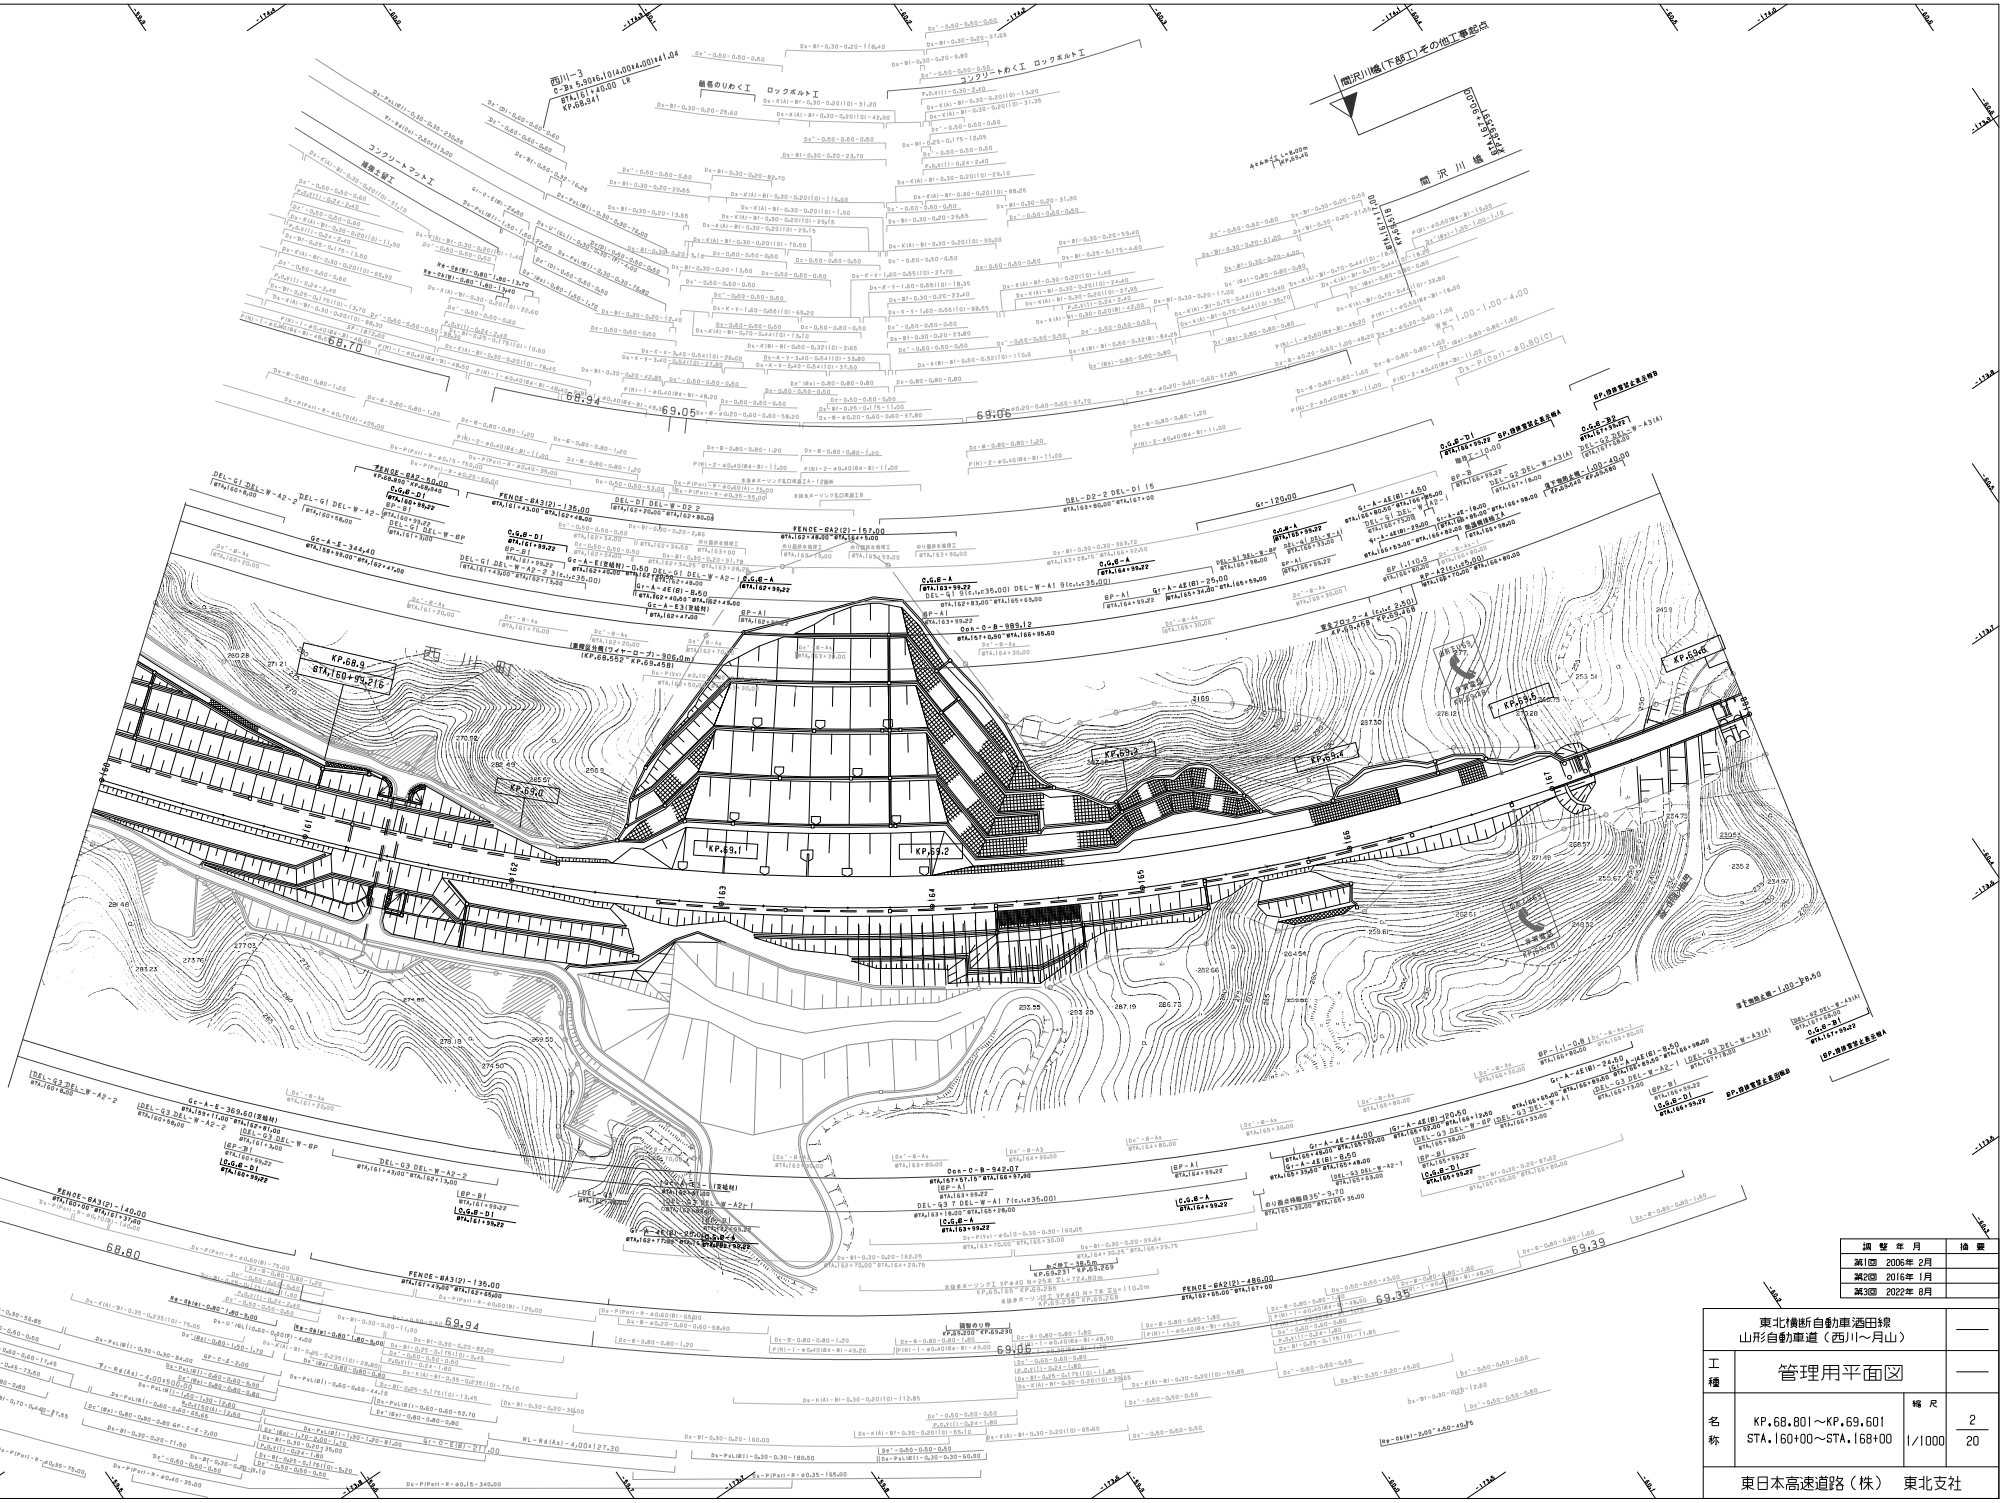
KP.68.9
KP.69.0
KP.69.1
KP.69.2
KP.69.3
KP.69.4
KP.69.5
KP.69.6
KP.68.8
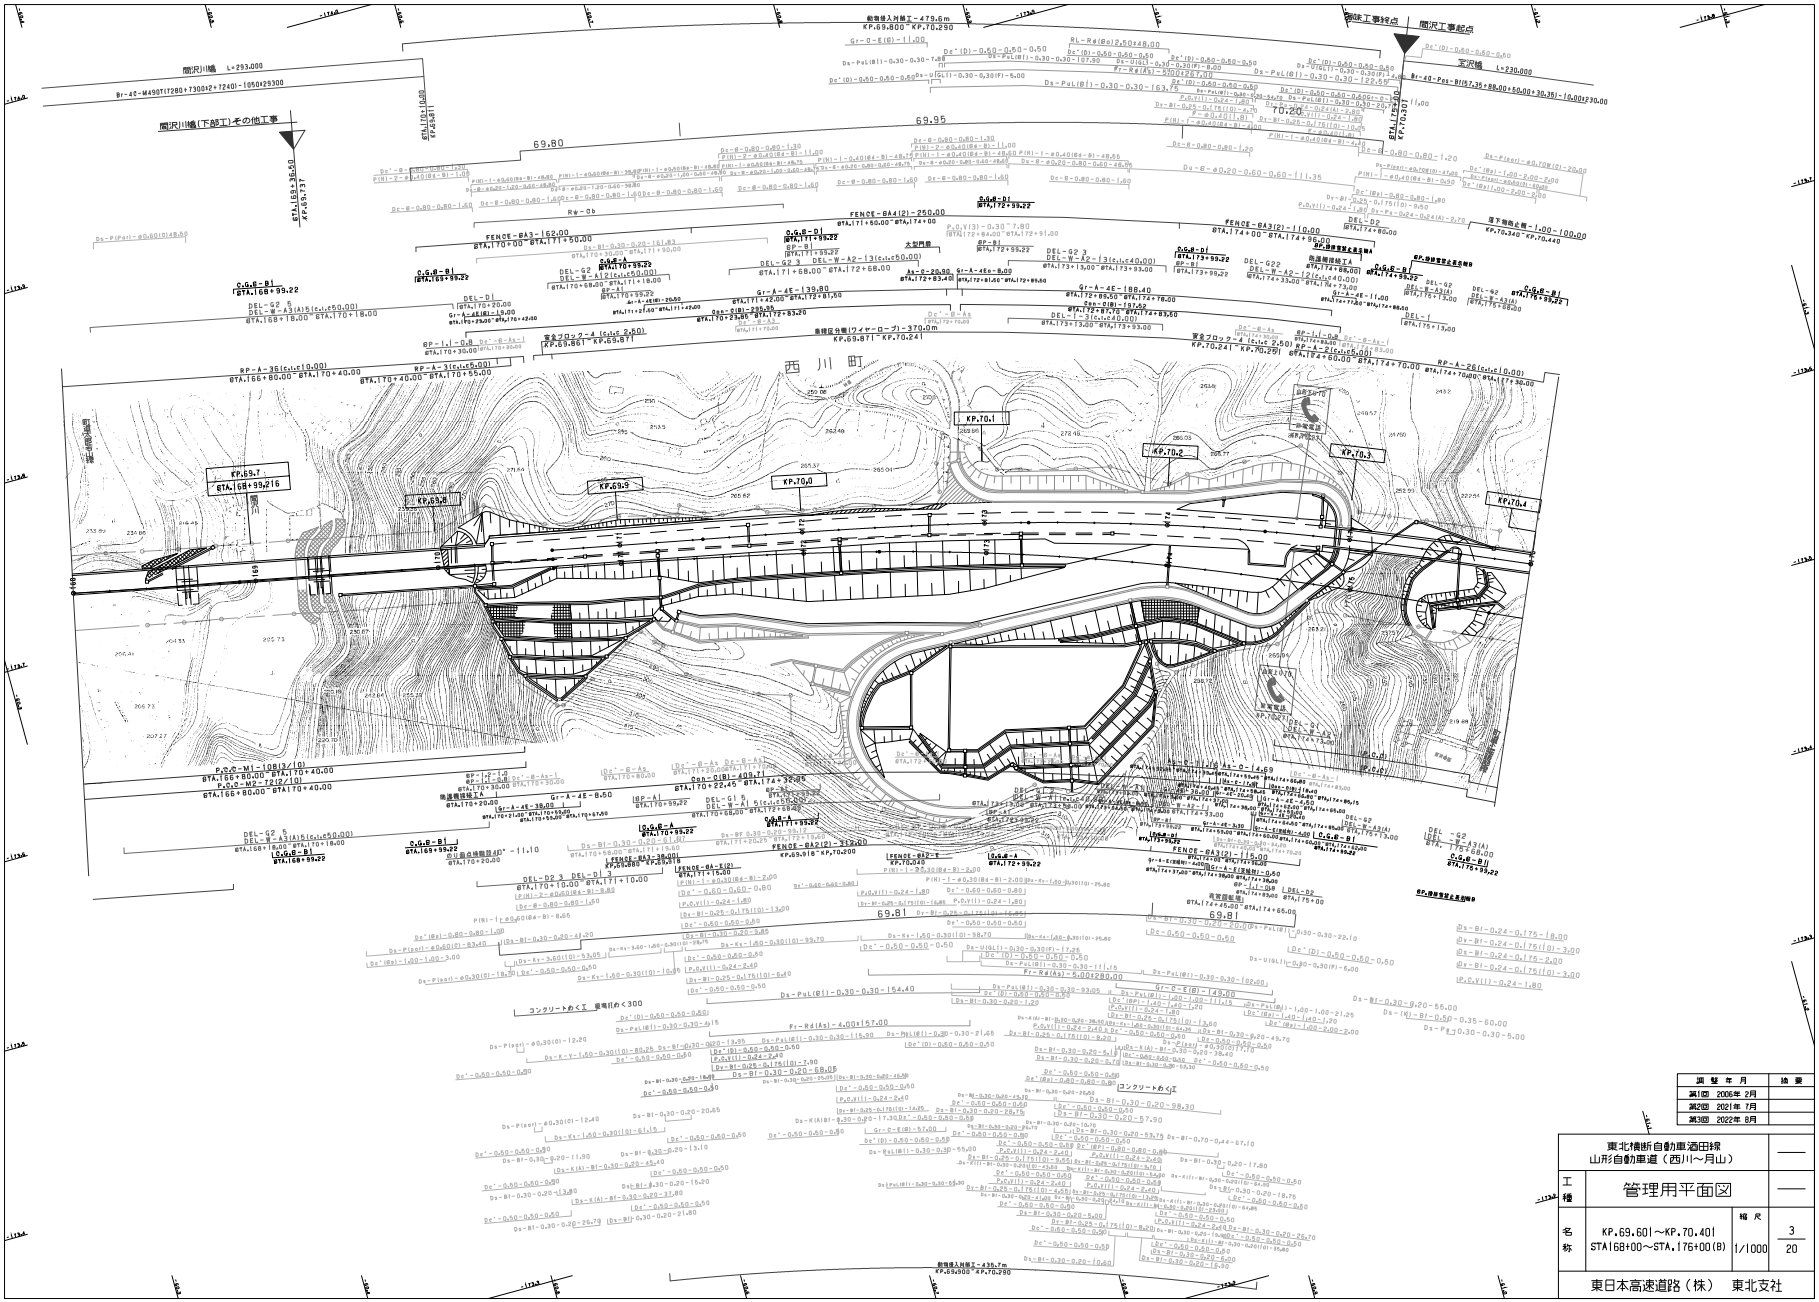

調整年月	摘要
第1回 2006年 2月	
第2回 2021年 7月	
第3回 2022年 8月	

東北横断自動車道酒田線 山形自動車道（西川～月山）		——
工種	管理用平面図	——
名称	KP.69.601～KP.70.401 STA.168+00～STA.176+00(B)	縮尺 1/1000
		3 20
東日本高速道路（株） 東北支社		

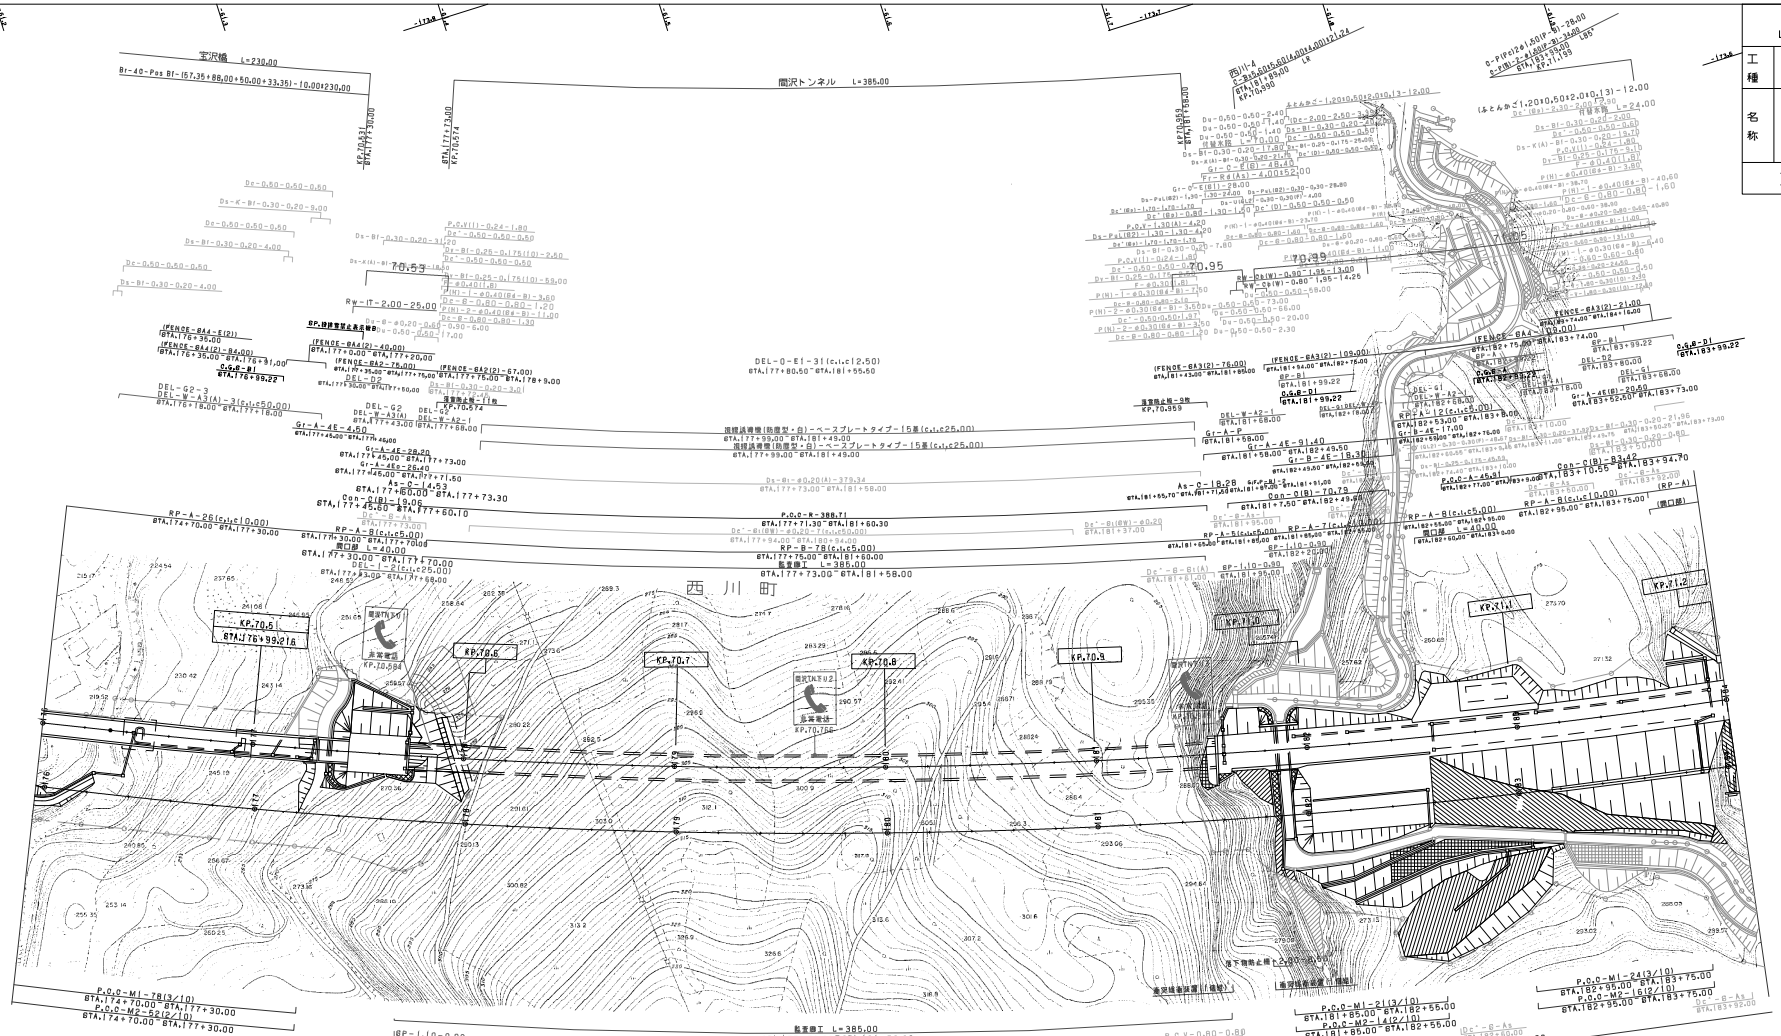
西川町
KP.70.5
KP.70.6
KP.70.7
KP.70.8
KP.70.9
KP.71.0
KP.71.1
KP.71.2
宝沢橋 L=230.00
間沢トンネル L=385.00
STA.177+73.00 STA.181+58.00
STA.177+99.00 STA.181+49.00
STA.177+75.00 STA.181+60.00
STA.177+71.30 STA.181+60.30
STA.177+73.00 STA.181+58.00
STA.177+80.50 STA.181+55.50
STA.177+78.00 STA.181+58.00
STA.177+73.00 STA.181+58.00
STA.177+73.00 STA.181+58.00
STA.177+73

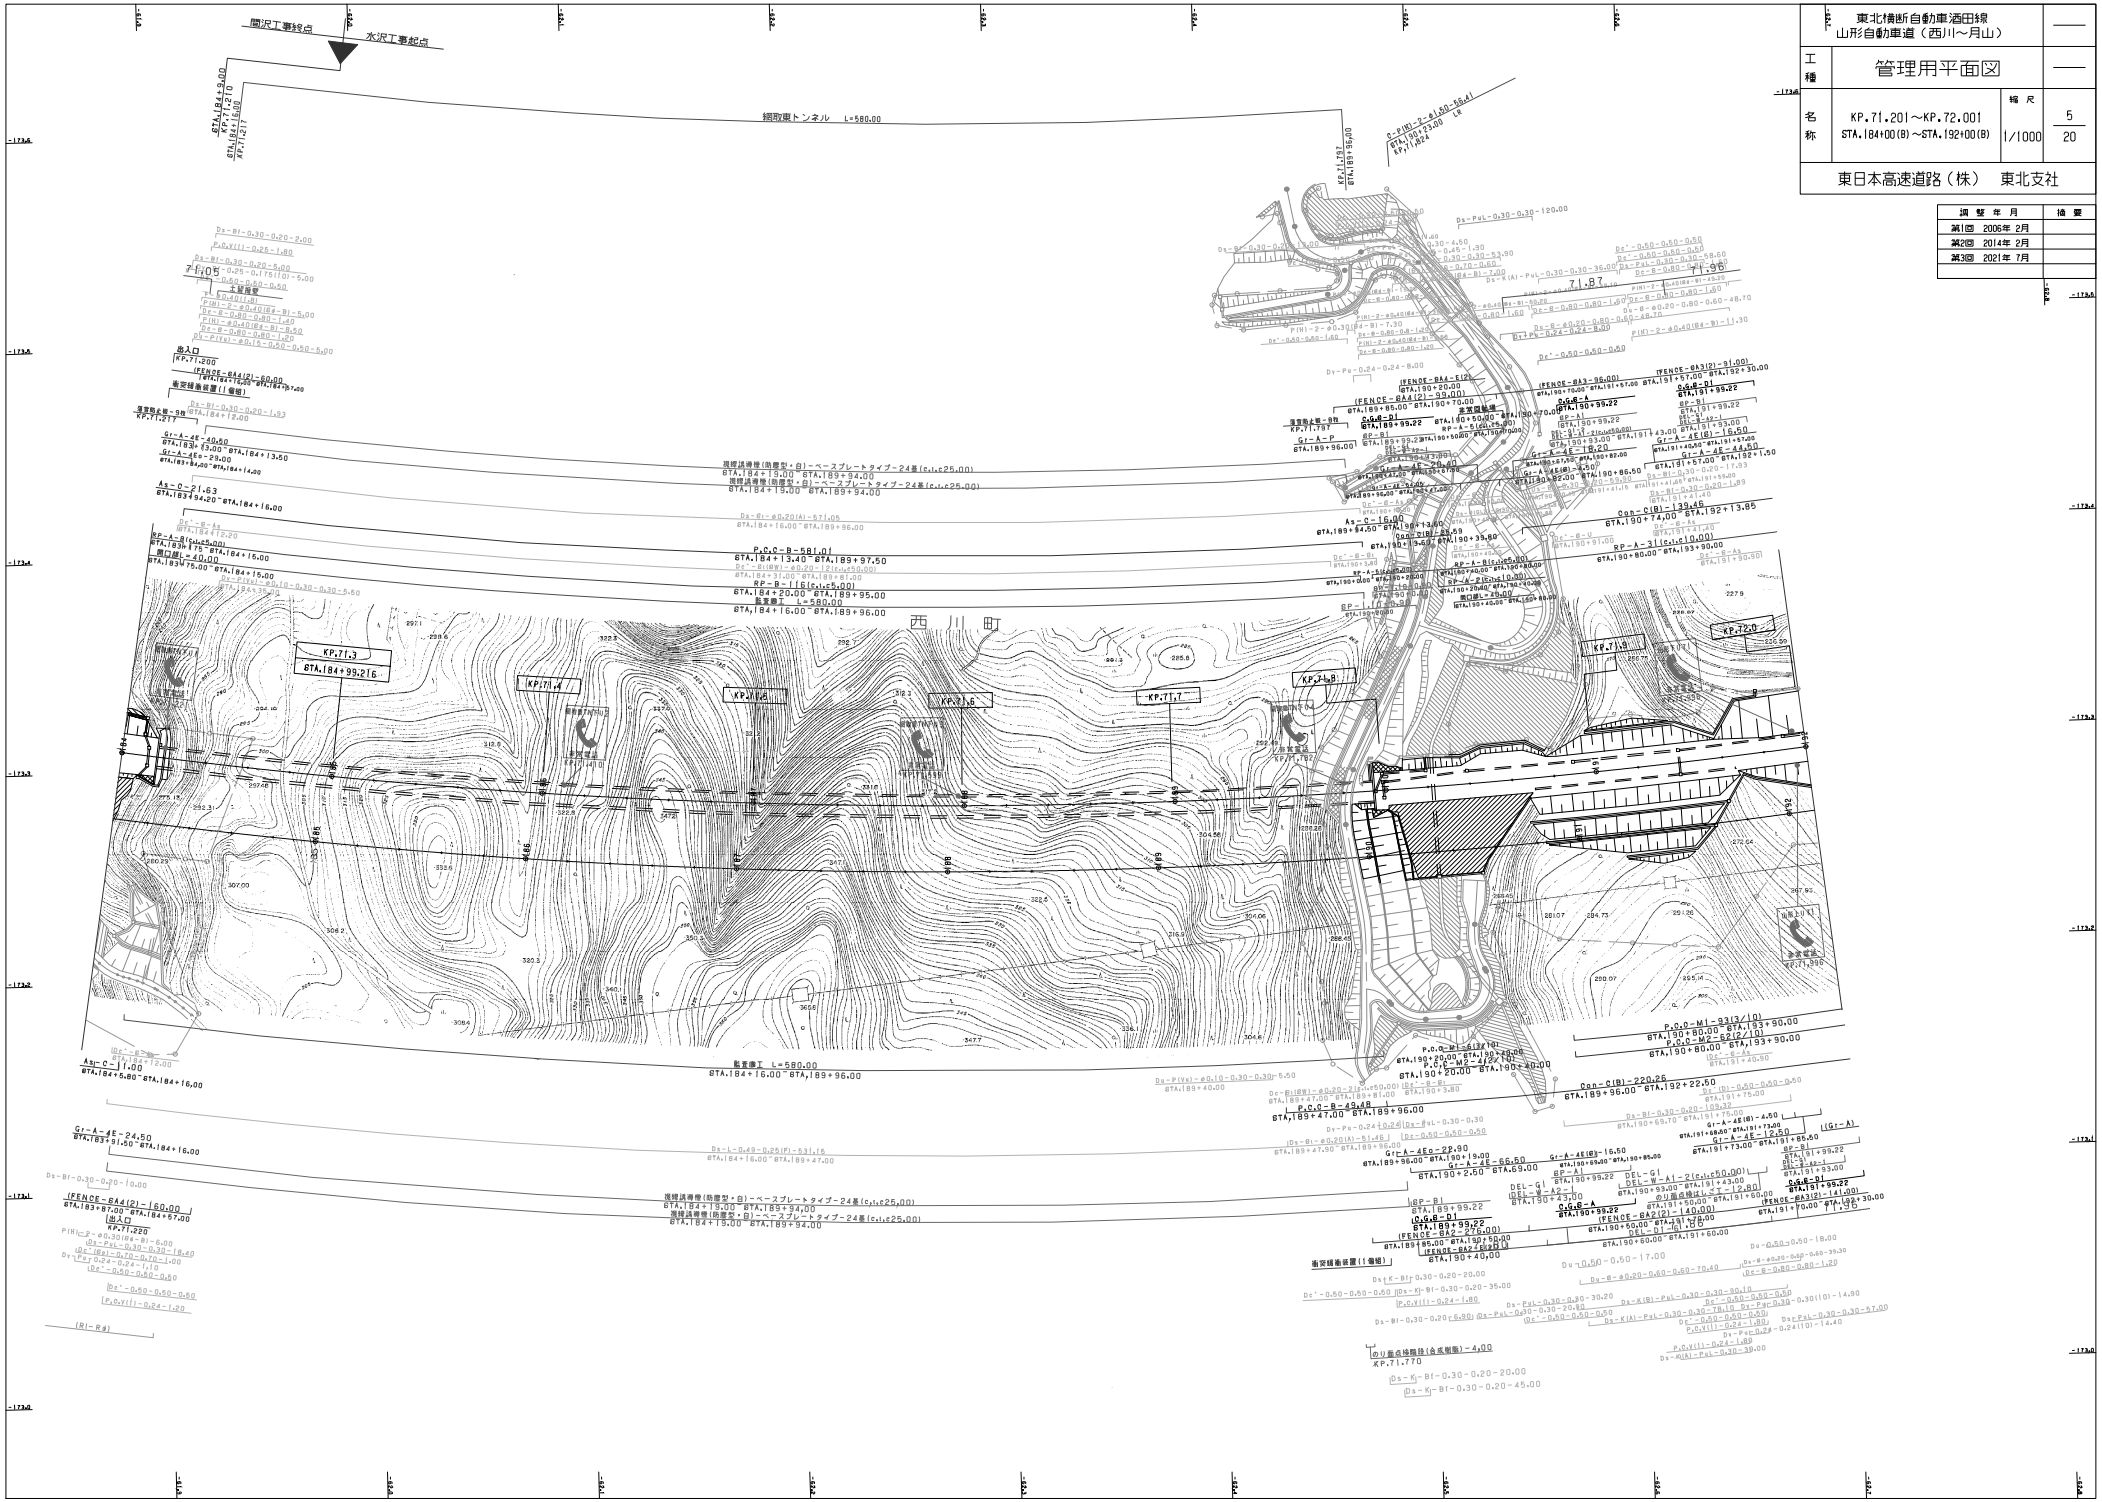
東北横断自動車酒田線
山形自動車道（西川～月山）
工種
管理用平面図
名称
KP.71.201～KP.72.001
STA.184+00(B)～STA.192+00(B)
縮尺
1/1000
5
20
東日本高速道路（株） 東北支社
調整年月
第1回 2006年 2月
第2回 2014年 2月
第3回 2021年 7月
備考
間沢工事終点
水沢工事起点
細取東トンネル L=580.00
西川町
KP.71.3
STA.184+99.216
KP.71.4
KP.71.5
KP.71.6
KP.71.7
KP.71.8
KP.72.0
土留擁壁
地入口
KP.71.200
衝突緩衝装置（1箇所）
地入口
KP.71.220
転落防止柵 L=580.00
STA.184+16.00～STA.189+96.00
現場調整幅(防雪型・自)～ベースプレートタイプ～24基(c1,c25.00)
STA.184+19.00～STA.189+94.00
STA.184+13.40～STA.189+97.50
RP-B-1(6)(c1,c5.00)
STA.184+20.00～STA.189+95.00
P.C.C-B-49(48)
STA.189+47.00～STA.189+96.00
P.C.C-B-66(49)
STA.189+50.00～STA.190+20.00
P.C.C-M1-93(3/10)
STA.190+80.00～STA.193+90.00
P.C.C-M2-62(2/10)
STA.190+80.00～STA.193+90.00
Con-C(B)-220.26
STA.189+96.00～STA.192+22.50
Con-C(B)-139.46
STA.190+74.00～STA.192+13.85
Con-C(B)-23.59
STA.190+35.60～STA.190+59.19
Con-C(B)-29.90
STA.189+59.00～STA.190+2.50
As-C-21.63
STA.183+94.20～STA.184+16.00
As-C-16.00
STA.189+84.50～STA.190+13.00
As-C-11.00
STA.184+5.00～STA.184+16.00
Gr-A-4E-24.50
STA.183+91.50～STA.184+16.00
(FENCE-6A4(2)-160.00
STA.183+97.00～STA.184+57.00
(FENCE-6A4(2)-99.00)
STA.189+85.00～STA.190+70.00
(FENCE-6A3(2)-96.00)
STA.190+15.00～STA.191+57.00
(FENCE-6A3(3)-91.00)
STA.191+57.00～STA.192+30.00
(FENCE-6A2(2)-140.00)
STA.191+60.00～STA.191+70.00
(FENCE-6A2(2)-270.00)
STA.189+85.00～STA.190+50.00
(FENCE-6A2(2)-90.00)
STA.190+50.00～STA.191+40.00
(FENCE-6A3(2)-141.00)
STA.191+70.00～STA.193+30.00
Gr-A-4E(B)-16.50
STA.190+93.50～STA.191+10.00
Gr-A-4E(B)-44.50
STA.191+57.00～STA.192+1.50
Gr-A-4E-12.50
STA.191+80.50～STA.191+93.00
Gr-A-4E-66.50
STA.190+2.50～STA.190+69.00
Gr-A-4E-2.90
STA.189+96.00～STA.190+1.90
Gr-A-4E(B)-4.50
STA.191+73.00～STA.191+77.50
Gr-A-4E-86.50
STA.190+86.50～STA.191+73.00
Gr-A-4E-16.20
STA.190+77.30～STA.190+93.50
Gr-A-4E(B)-4.50
STA.190+82.00～STA.190+86.50
Gr-A-4E-16.20
STA.190+93.30～STA.191+09.50
Gr-A-4E-2.40
STA.189+93.90～STA.189+96.30
Gr-A-4E-40.50
STA.183+53.20～STA.184+13.50
Gr-A-4E-21.00
STA.183+84.00～STA.184+14.00
Gr-A-P
STA.189+96.00
RP-A-3(c1,c10.00)
STA.190+80.00～STA.193+90.00
RP-A-2(c1,c10.00)
STA.190+45.00～STA.190+80.00
RP-A-1(c1,c5.00)
STA.190+80.00～STA.190+90.00
RP-A-5(c1,c25.00)
STA.189+50.00～STA.189+99.22
RP-A1
STA.190+99.22
RP-B1
STA.189+99.22
RP-B1
STA.191+99.22
RP-A1
STA.191+99.22
DEL-G1
STA.190+99.22
DEL-W-A1-2(c1,c50.00)
STA.190+43.00～STA.190+93.00
DEL-W-A1-1
STA.191+93.00
DEL-W-A2-1
STA.191+93.00
DEL-G1
STA.190+23.00
のり面点検はしご-12.60
STA.191+60.00～STA.191+72.60
衝突緩衝装置（1箇所）
のり面点検階段(含手摺類)-4.00
KP.71.770
Ds-Br-0.30-0.20-2.00
P.C.V(1)-0.25-1.80
Ds-Br-0.30-0.20-5.00
P.C.V(1)-0.25-0.175(1)-5.00
Ds-Br-0.30-0.20-0.50
Ds-Br-0.30-0.20-1.90
Ds-Br-0.30-0.20-1.20
Ds-Pvt-0.30-0.30-120.00
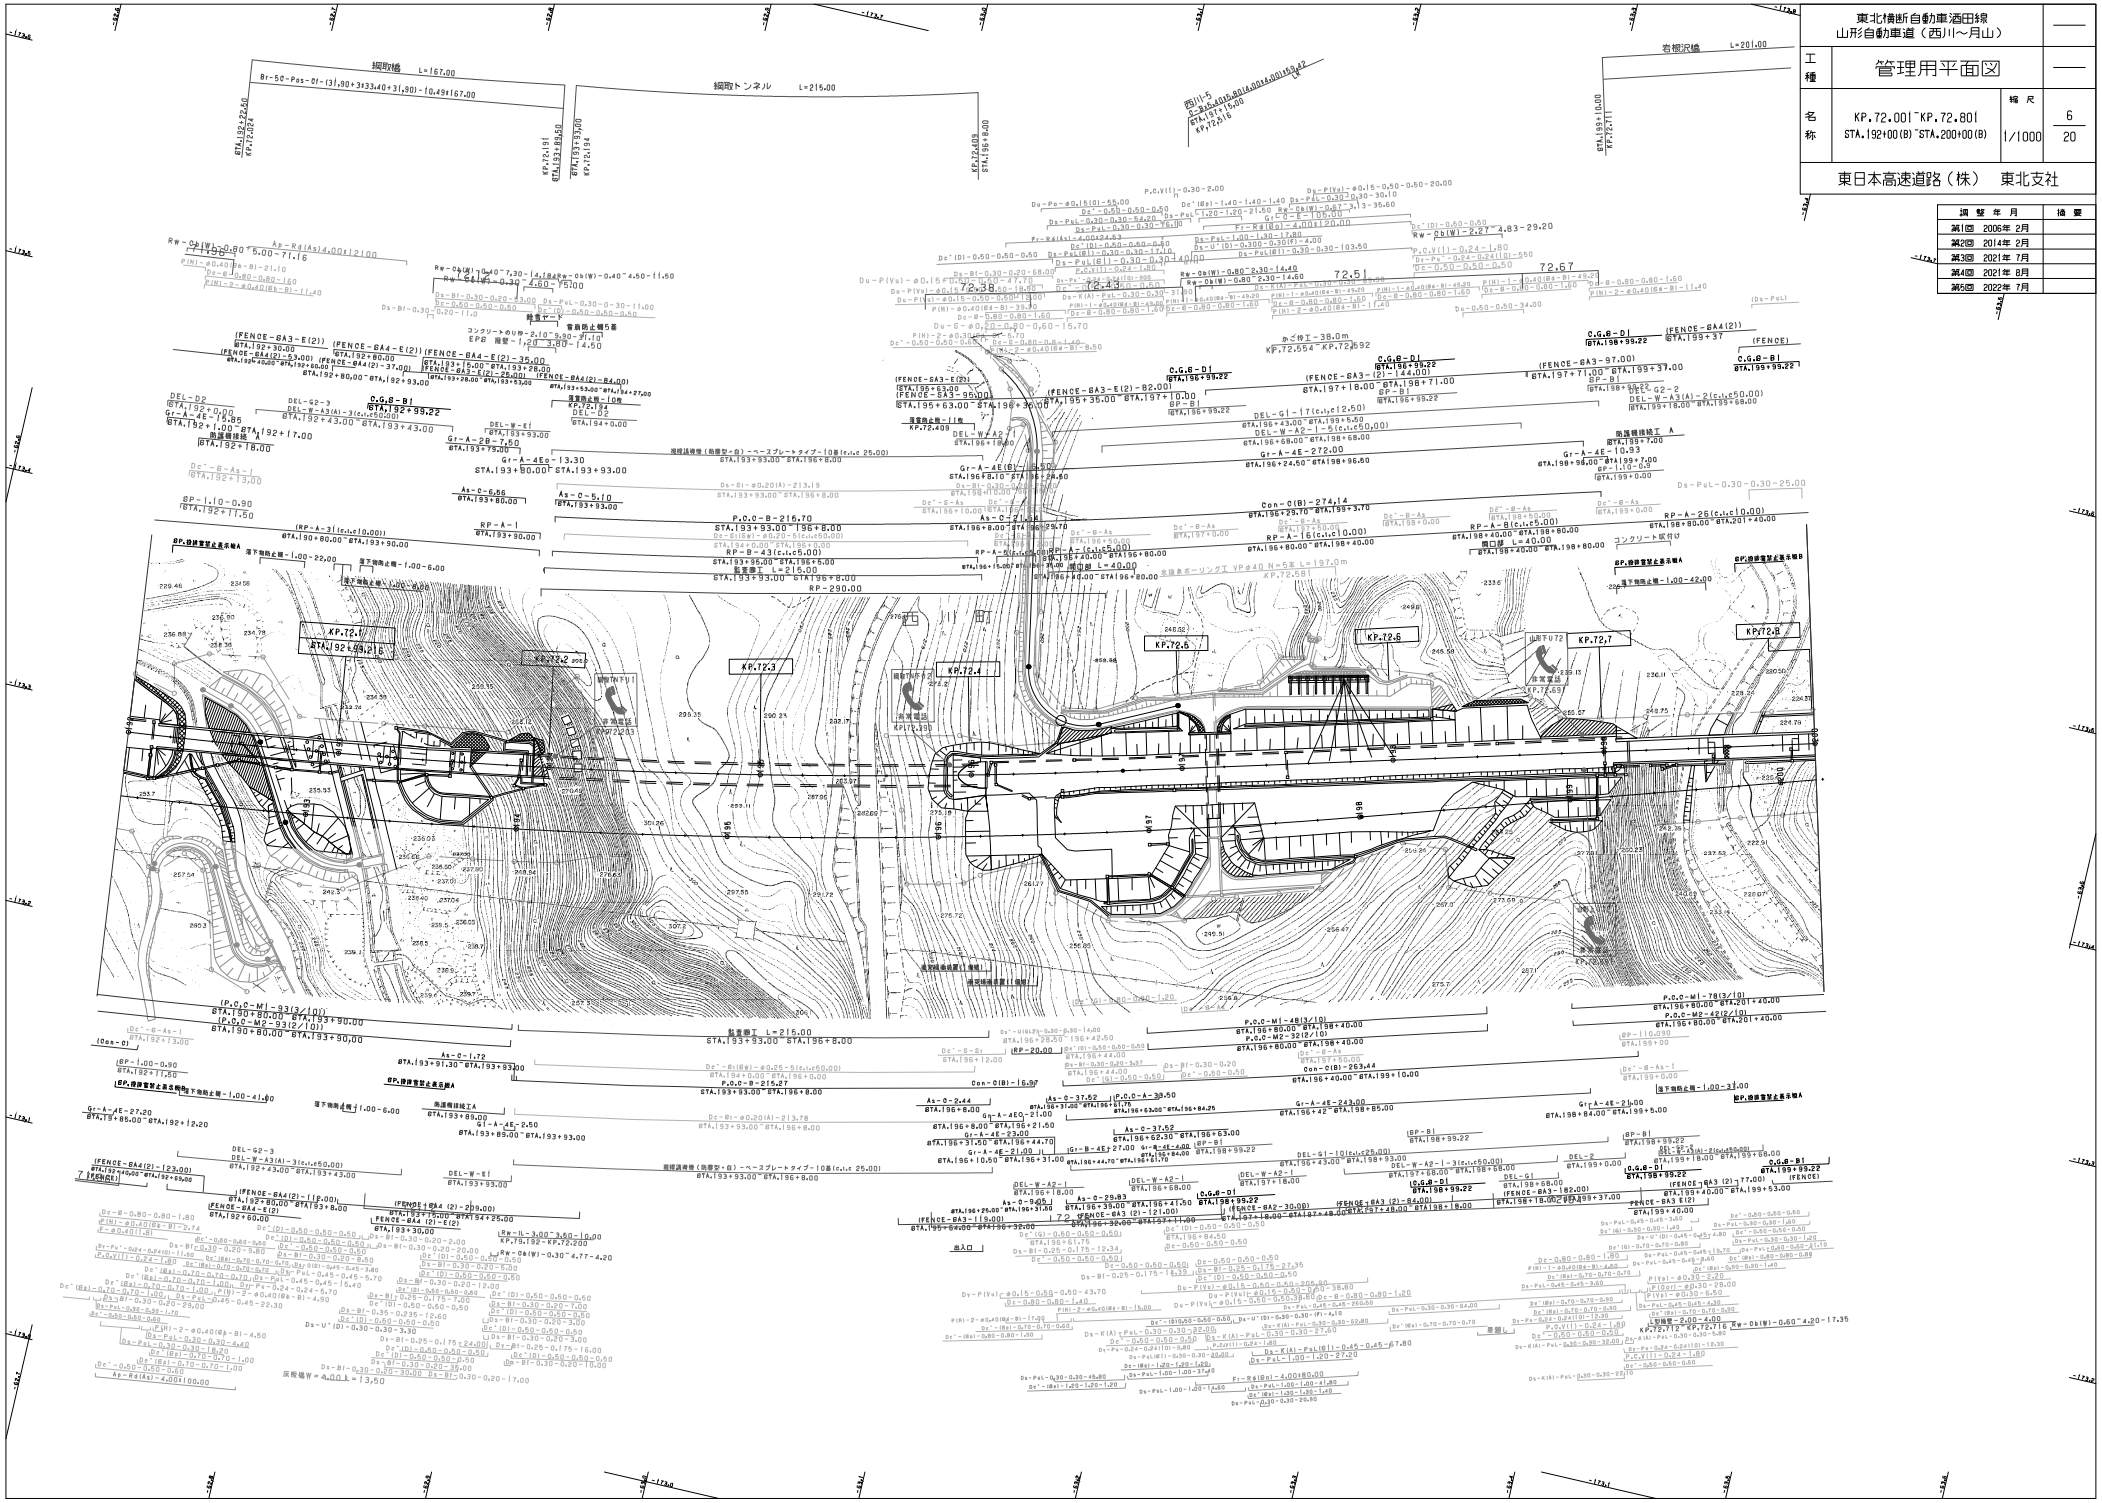

東北横断自動車酒田線 山形自動車道（西川～月山）	——
工種 管理用平面図	——
名称 KP.72.001~KP.72.801 STA.192+00(B)~STA.200+00(B)	縮尺 1/1000
6 / 20	
東日本高速道路（株） 東北支社	

改訂年月	摘要
第1回 2006年 2月	
第2回 2014年 2月	
第3回 2021年 7月	
第4回 2021年 8月	
第5回 2022年 7月	

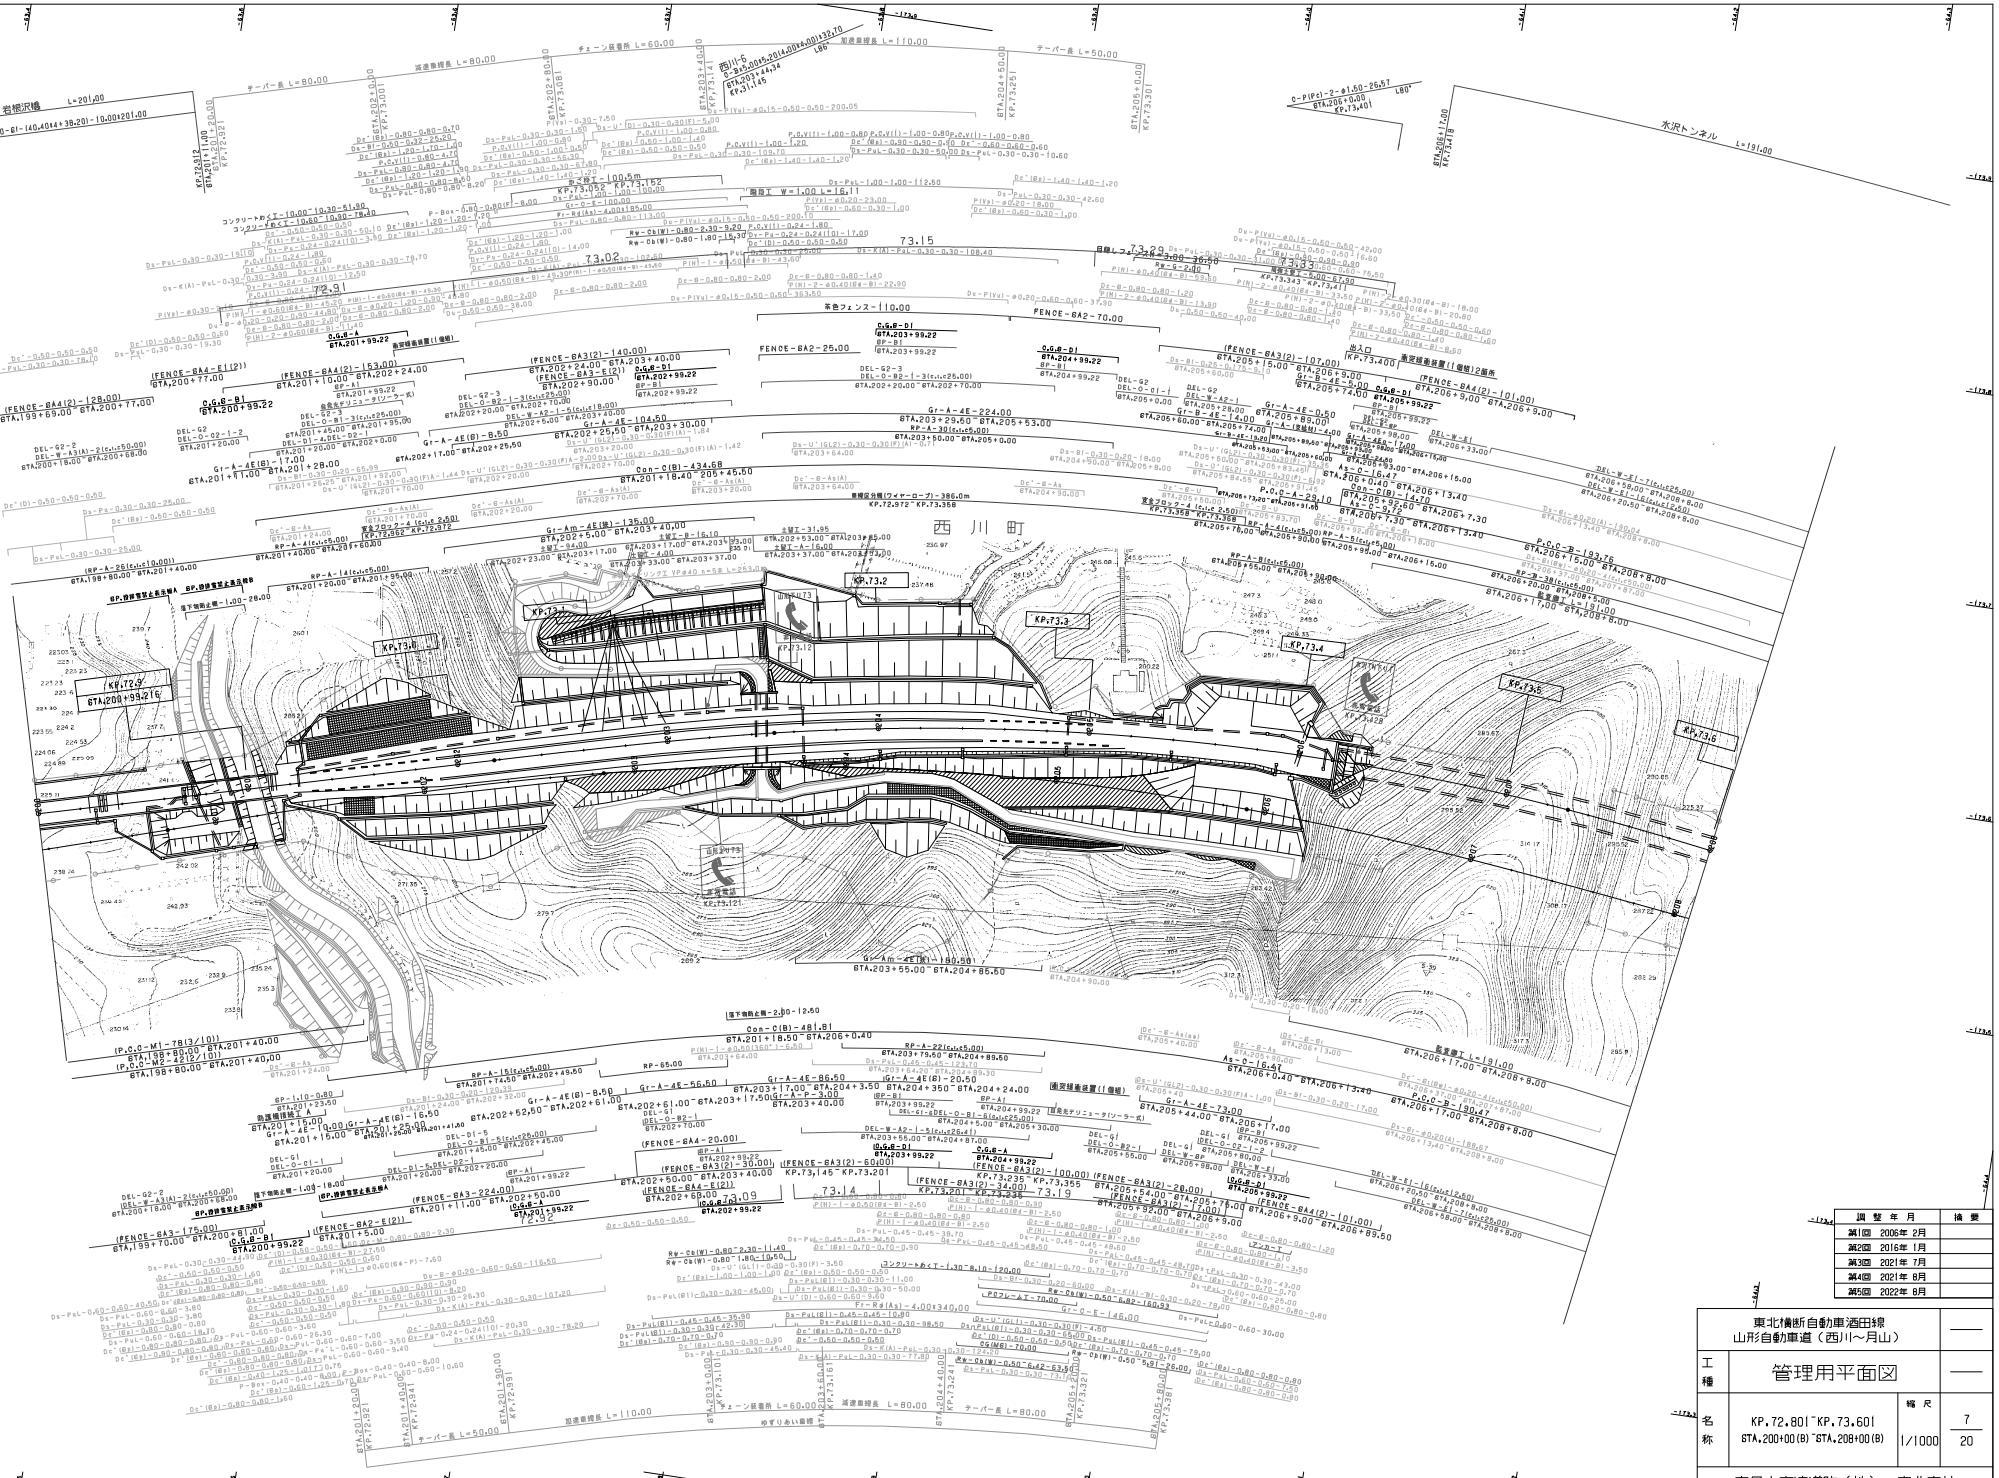

調整年月	摘要
第1回 2006年 2月	
第2回 2016年 1月	
第3回 2021年 7月	
第4回 2021年 8月	
第5回 2022年 8月	

東北横断自動車酒田線 山形自動車道（西川～月山）			——
工種	管理用平面図		——
名称	KP.72.801～KP.73.601 STA.200+00(B)～STA.208+00(B)	縮尺 1/1000	7 20

東日本高速道路（株）　東北支社

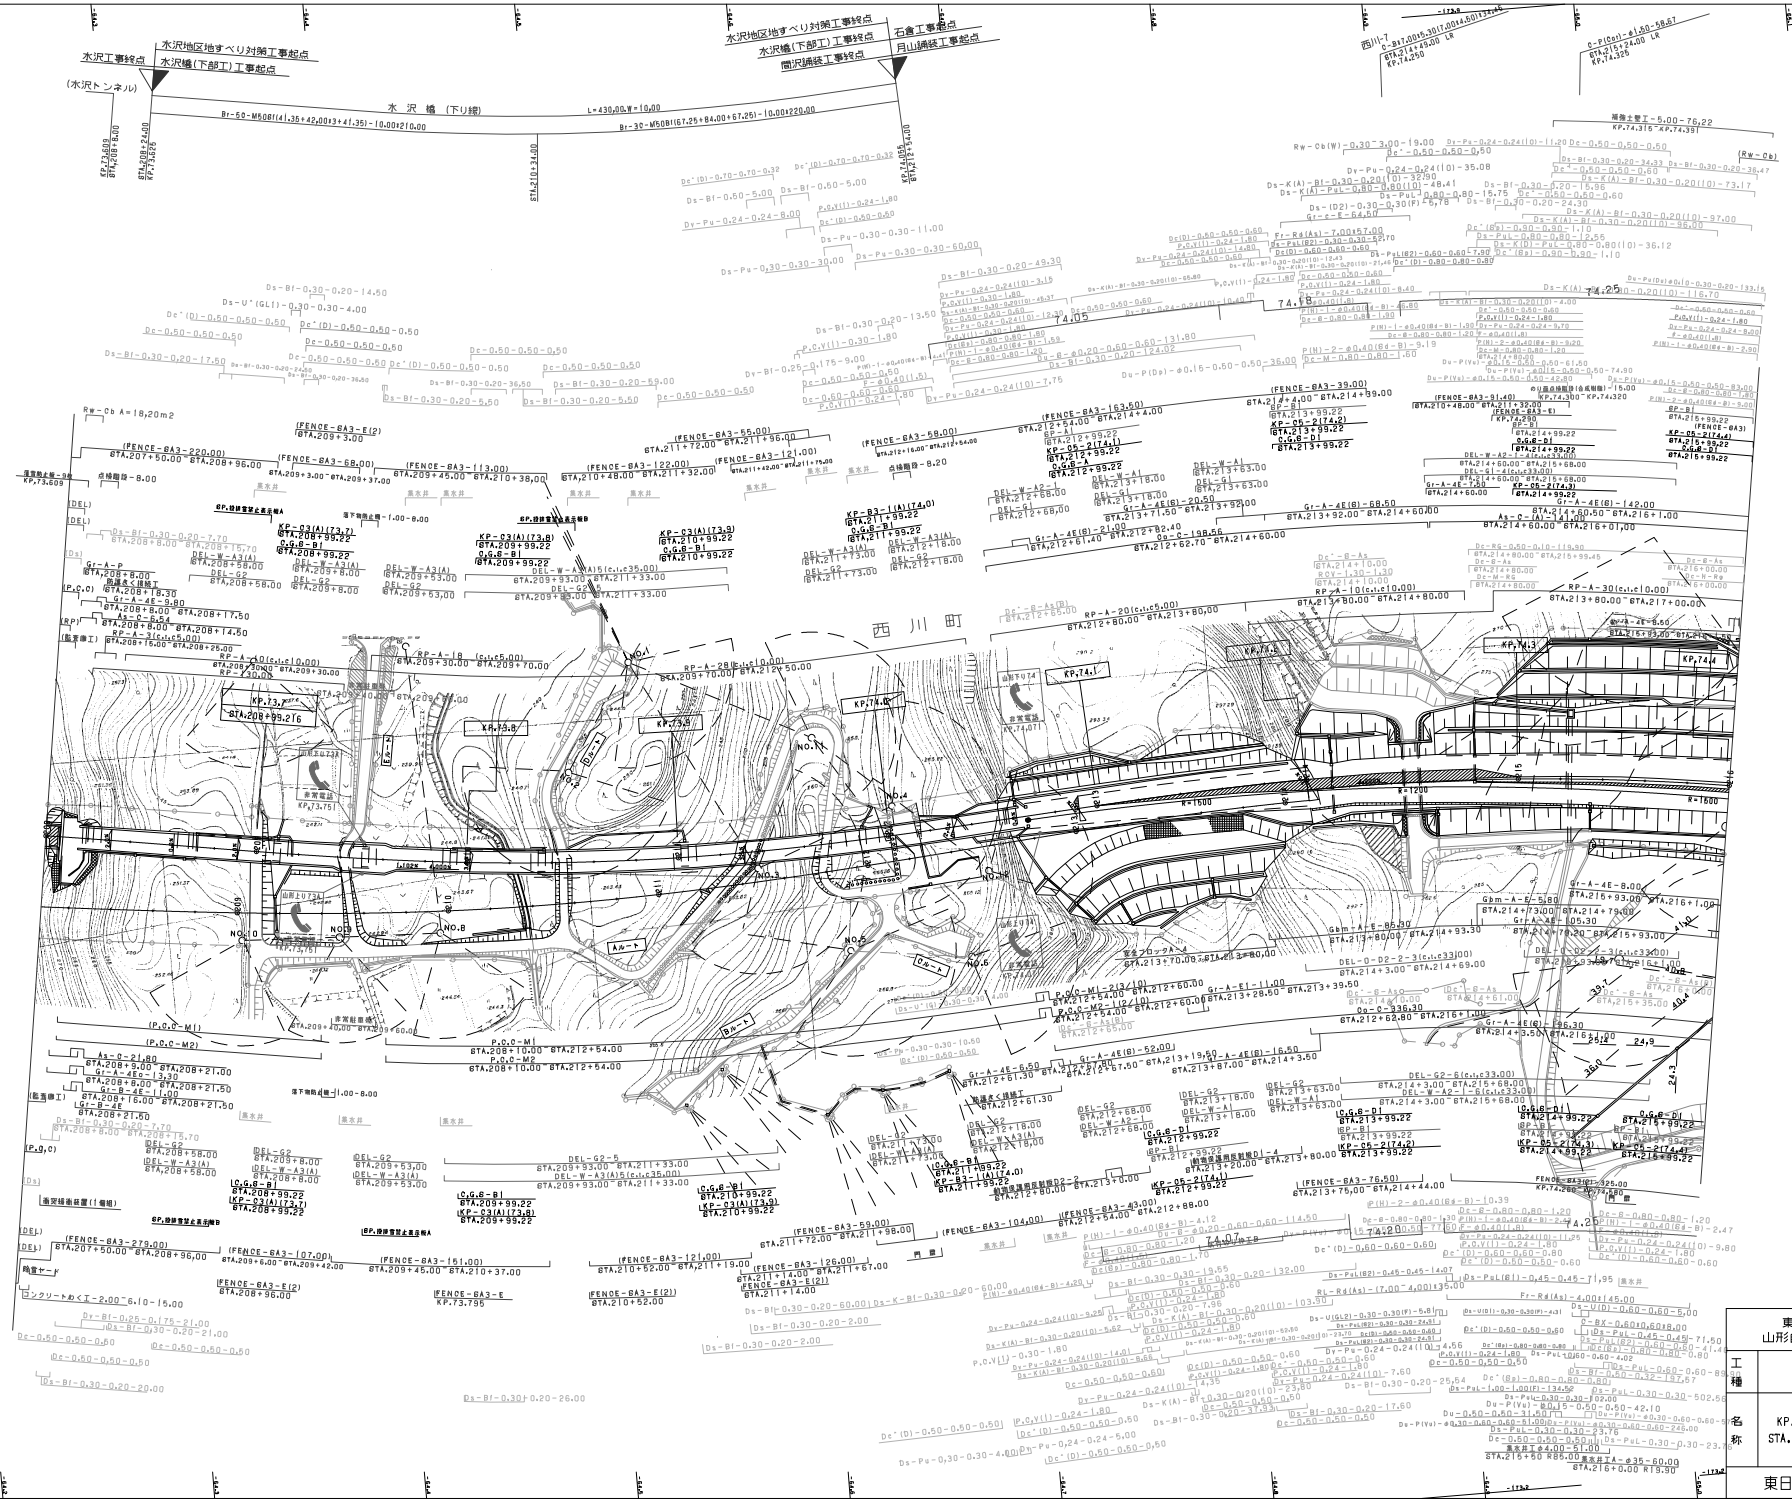

調整年月	摘要
第1回 2005年 2月	
第2回 2014年 2月	
第3回 2016年 1月	

東北横断自動車道酒田線
山形自動車道（西川～月山）

工種：管理用平面図

名称：KP.73.601～KP.74.401
STA.208+00(B)～STA.216+00

縮尺：1/1000

8/20

東日本高速道路（株） 東北支社

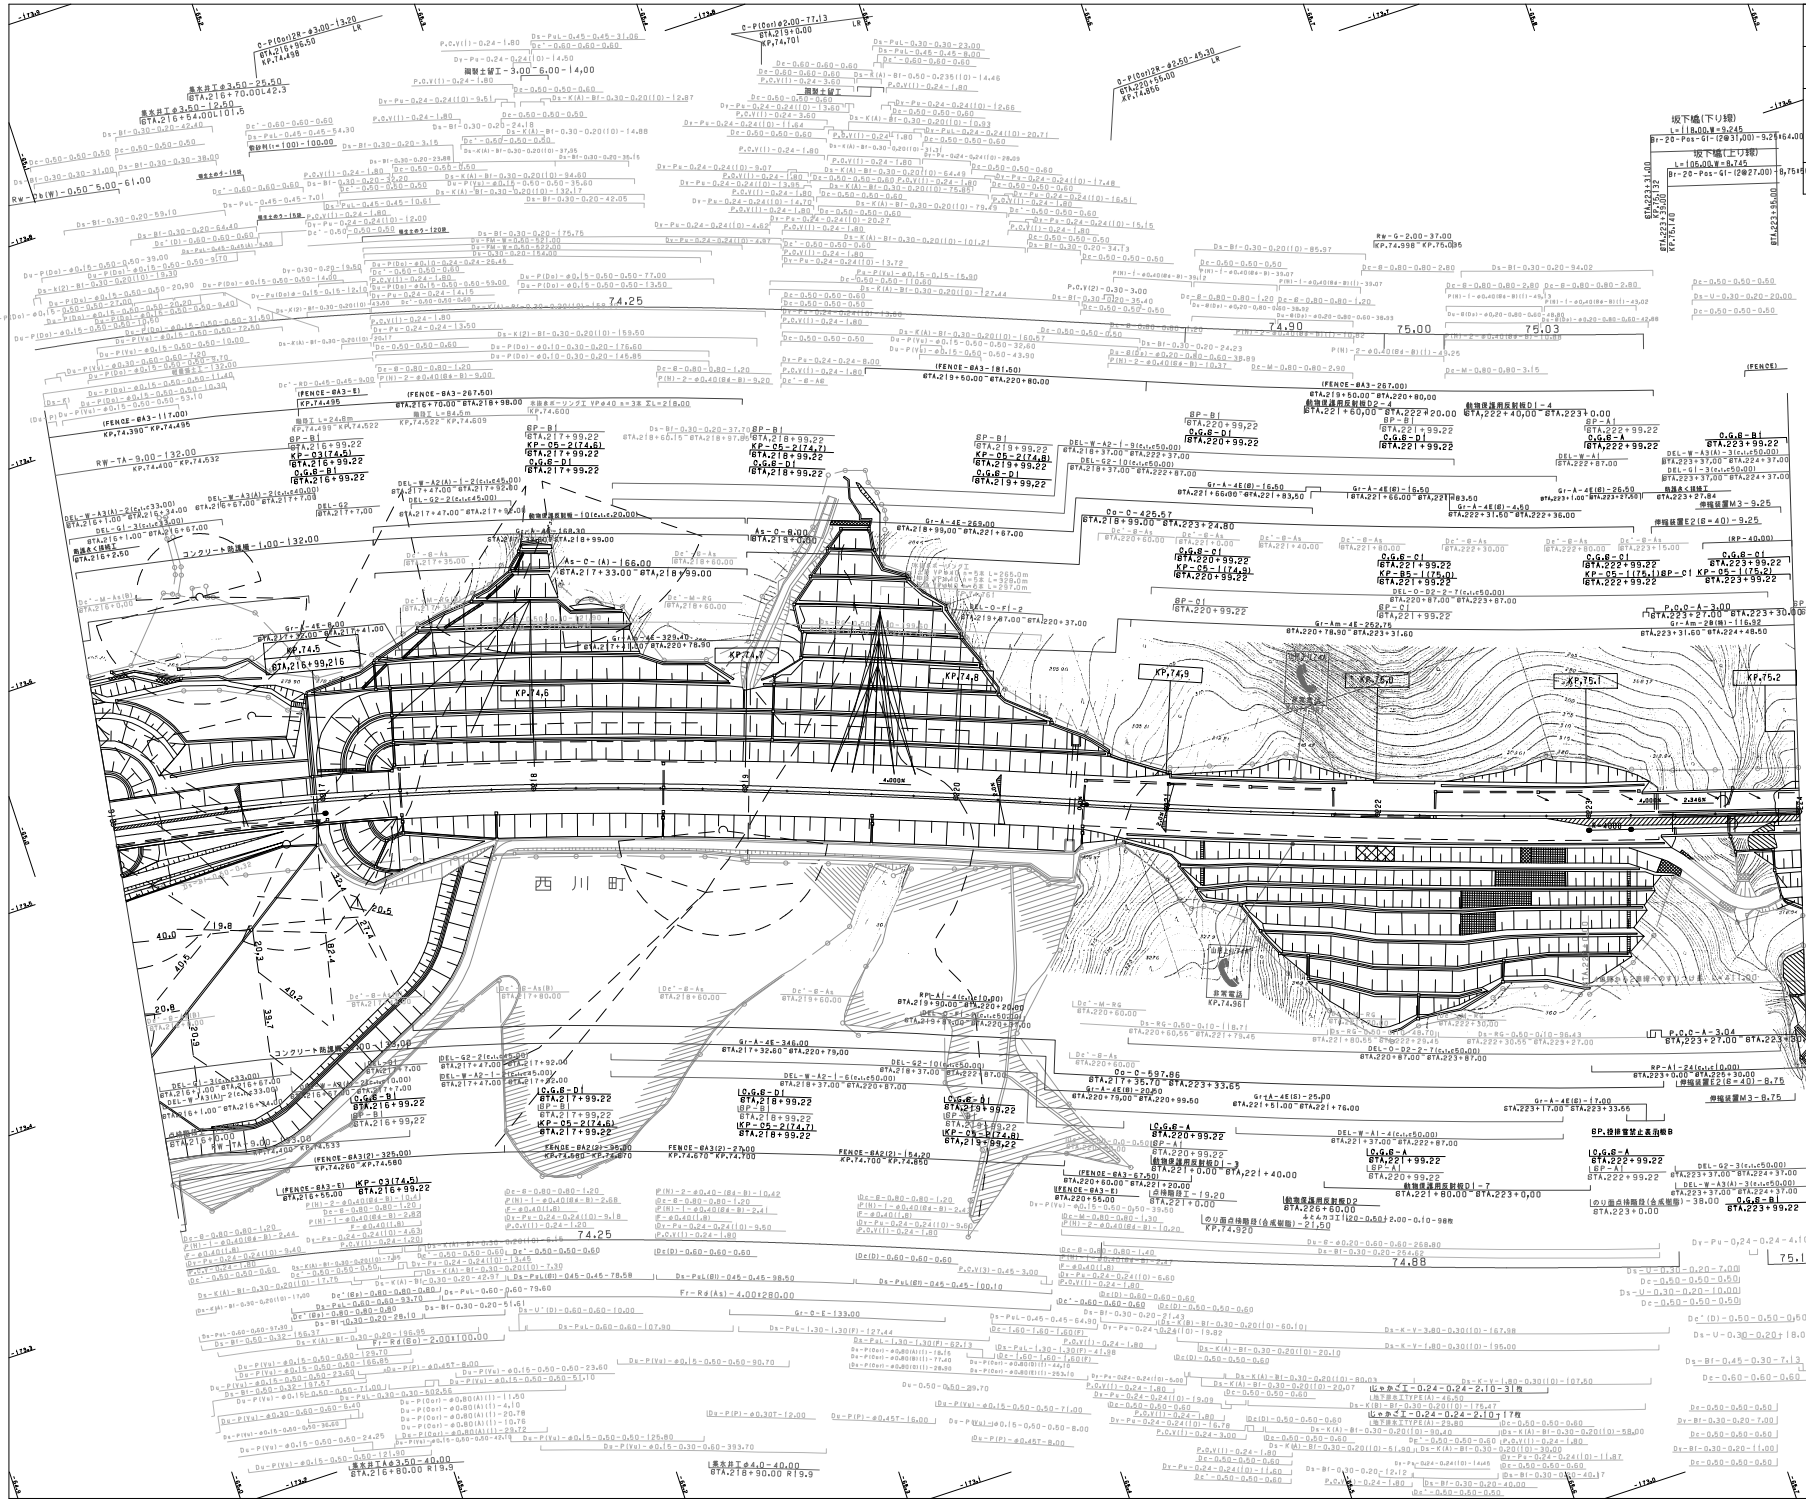

東北横断自動車酒田線 山形自動車道（西川～月山）			——
工種	管理用平面図		——
名称	KP.74.401～KP.75.201 STA.216+00～STA.224+00	縮尺 1/1000	9 20
東日本高速道路（株） 東北支社			

現整年月	摘要
第1回 2005年 2月	
第2回 2011年 5月	
第3回 2014年 2月	
第4回 2016年 1月	
第5回 2017年 1月	
第6回 2021年 8月	
第7回 2022年 8月	

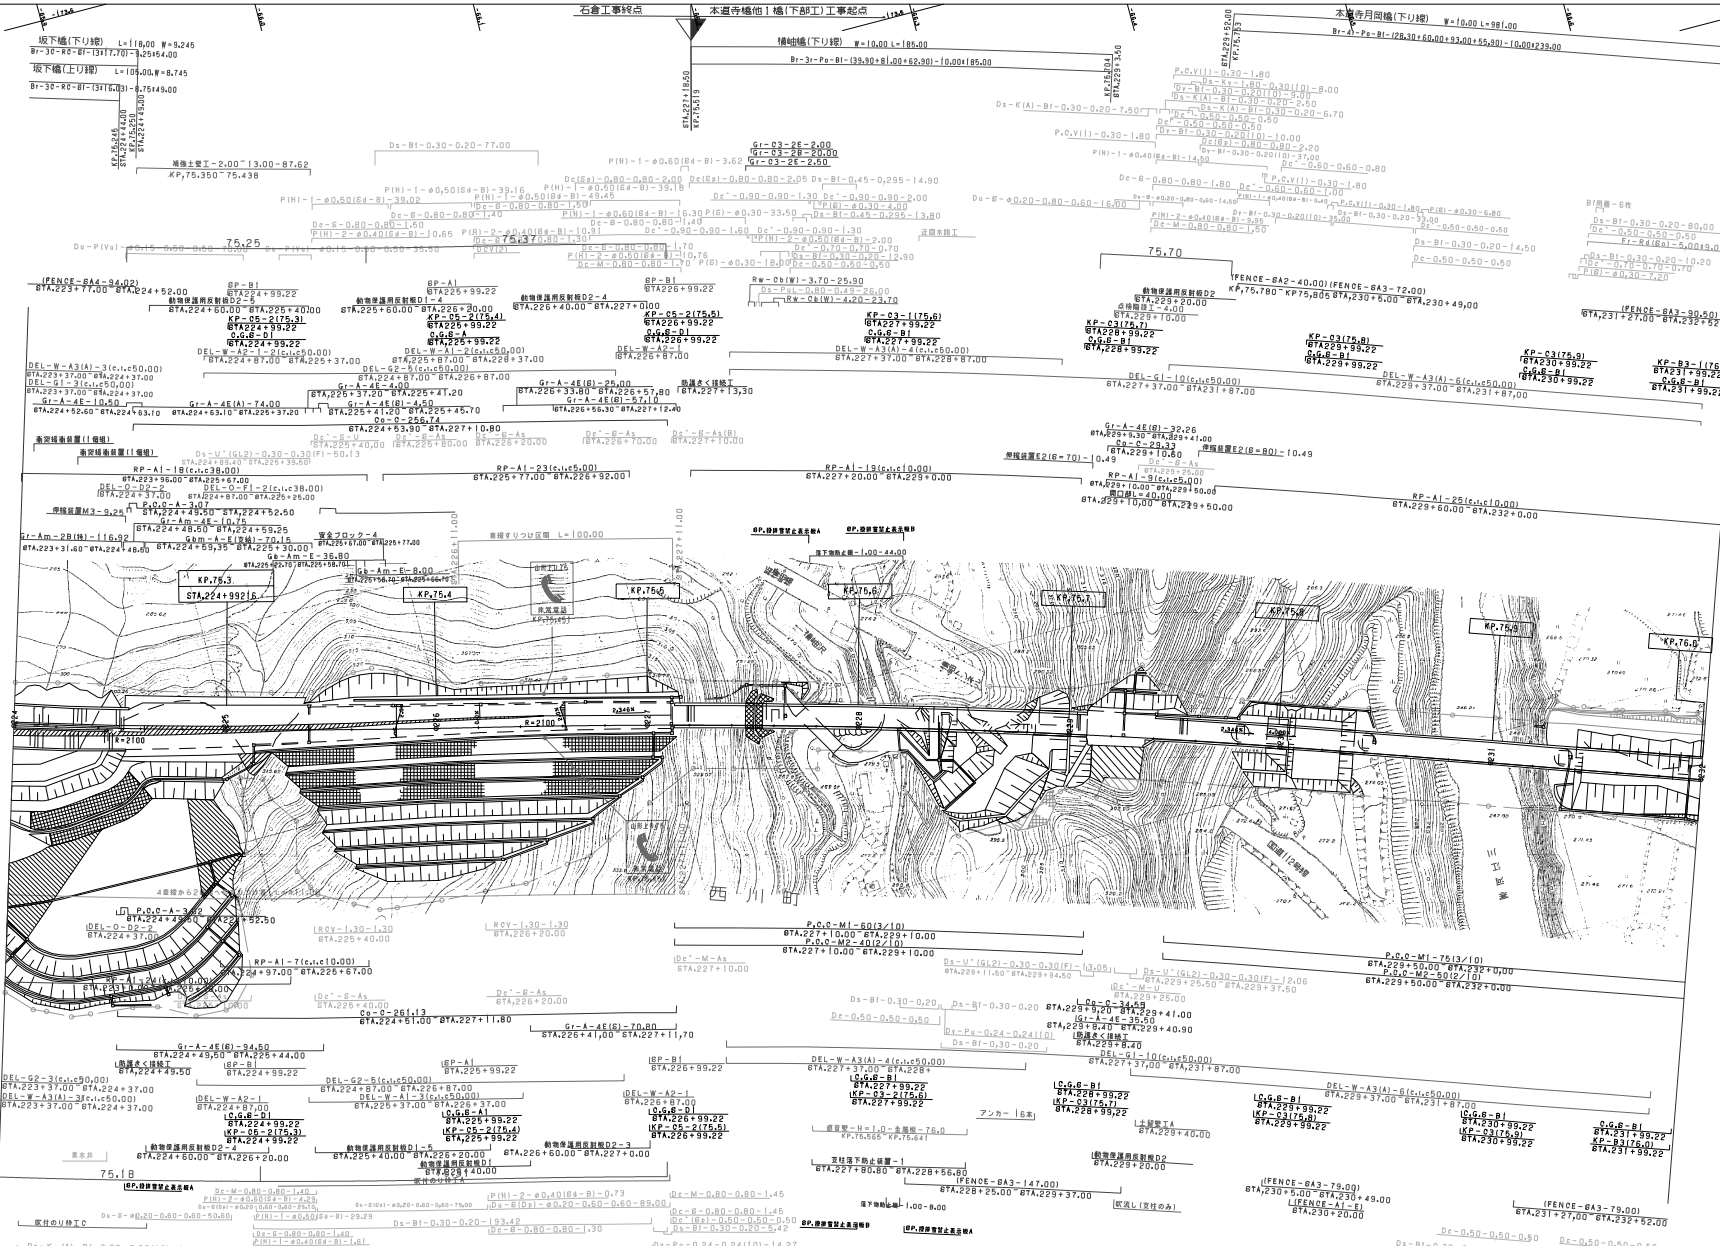

調整年月	摘要
第1回 2005年 2月	
第2回 2014年 2月	

東北横断自動車酒田線 山形自動車道（西川～月山）			——
工種	管理用平面図		——
名称	KP.75.201～KP.76.001 STA.224+00～STA.232+00	縮尺 1/1000	10 20

東日本高速道路（株）　東北支社

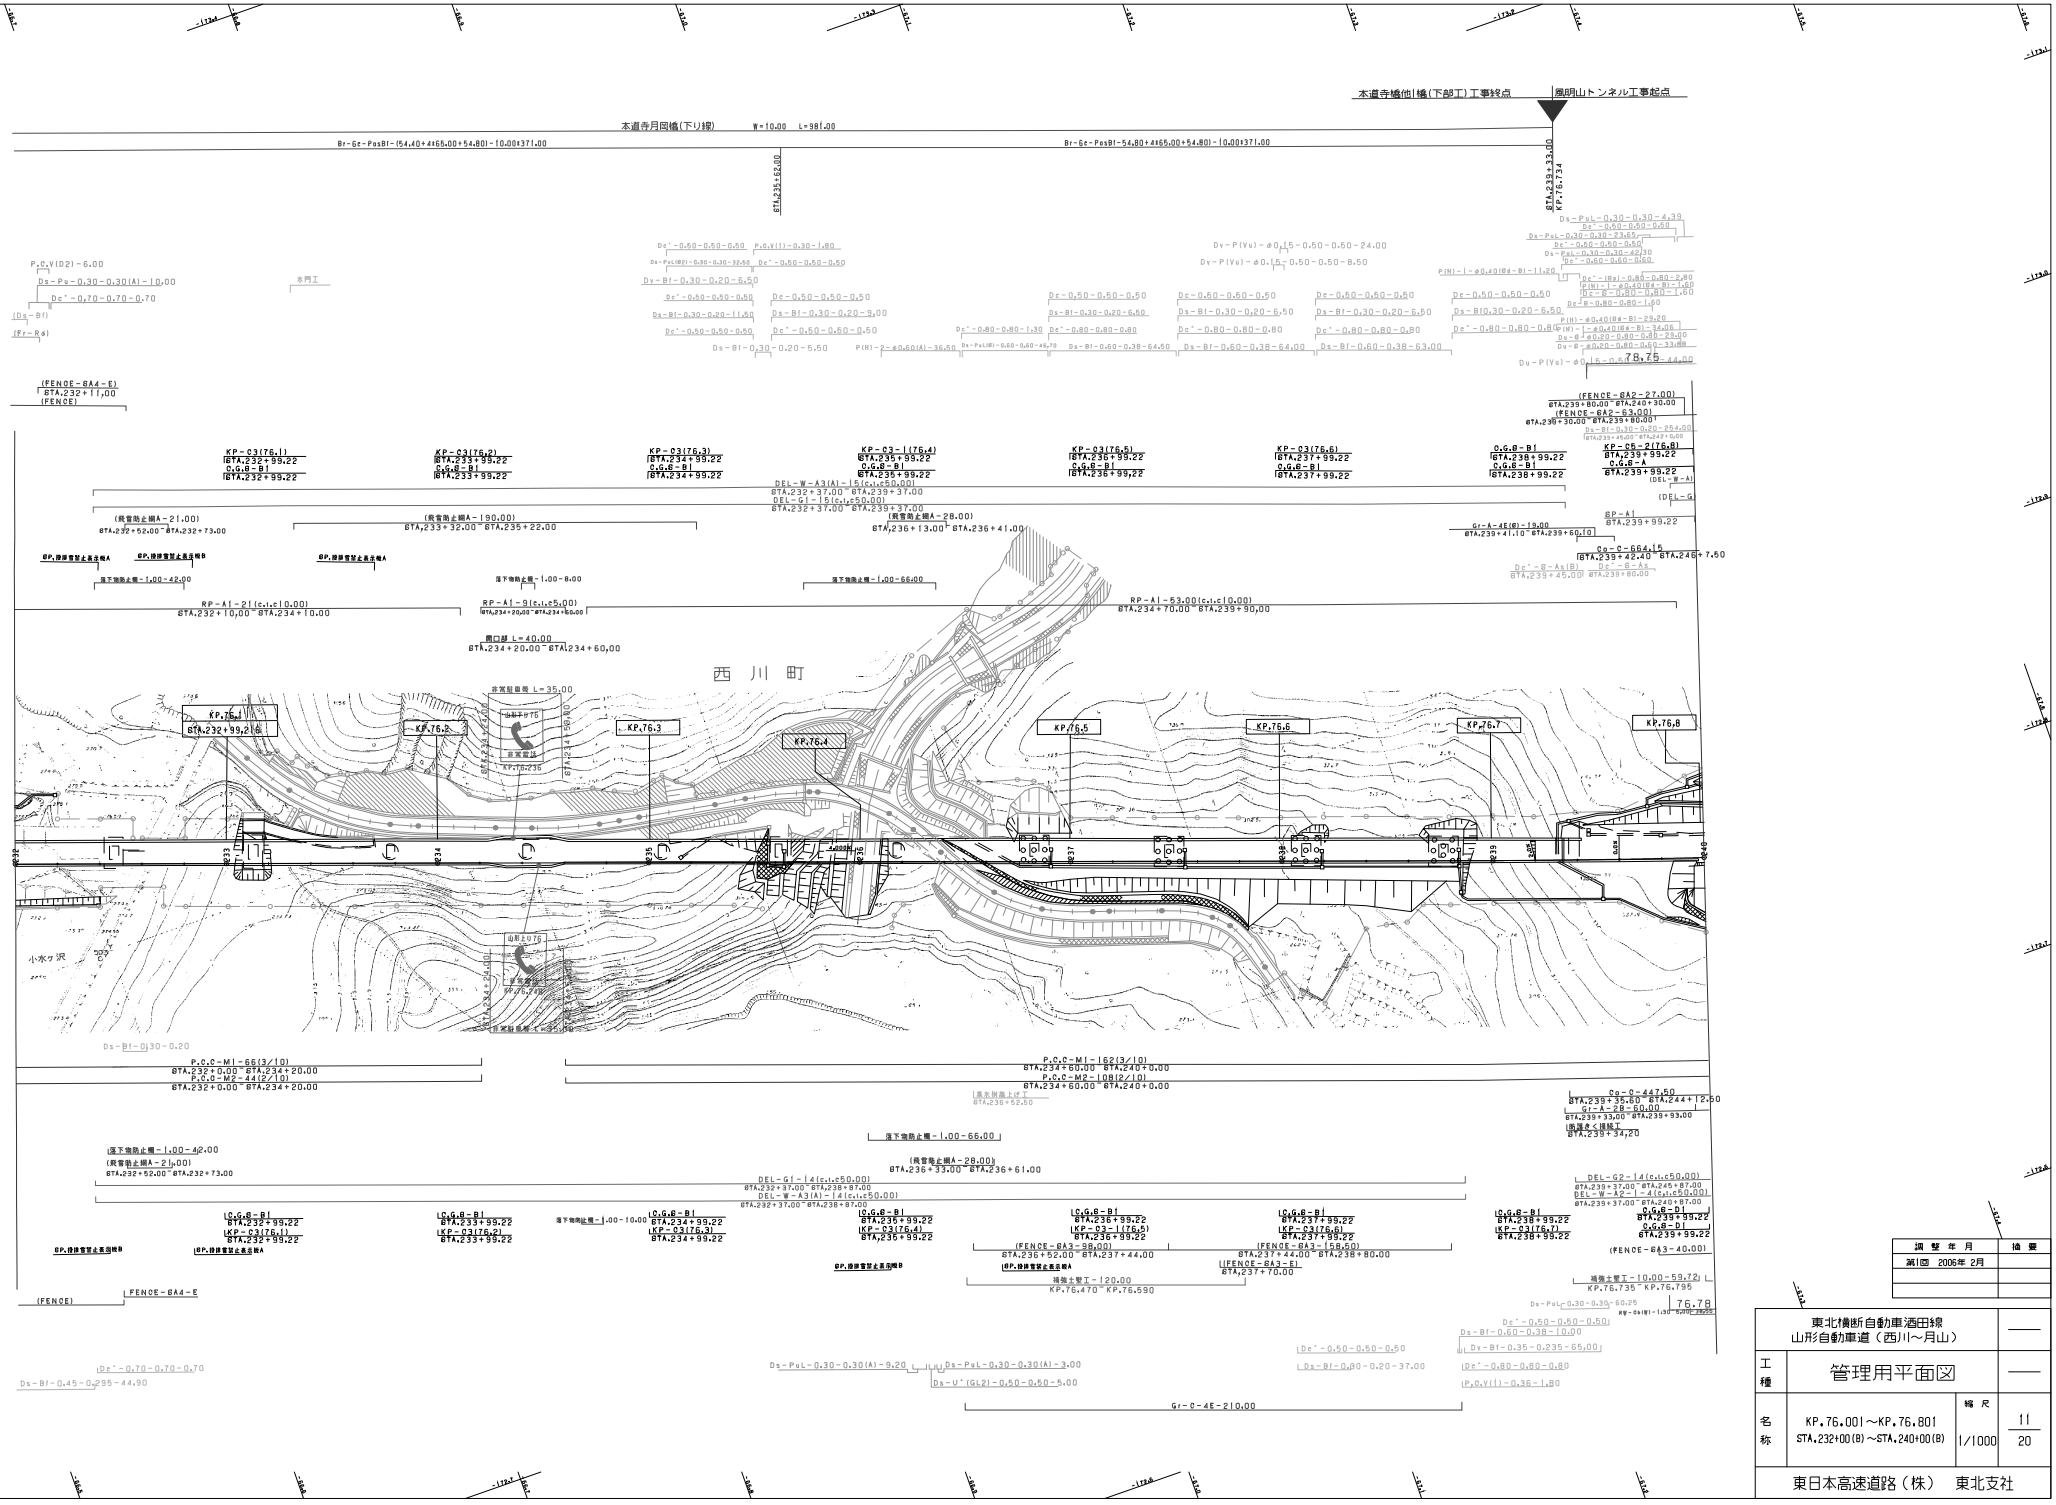

調整年月	摘要
第1回 2006年 2月	

東北横断自動車酒田線 山形自動車道（西川～月山）			——
工種	管理用平面図		——
名称	KP.76.001～KP.76.801 STA.232+00(B)～STA.240+00(B)	縮尺 1/1000	11 20

東日本高速道路（株）　東北支社

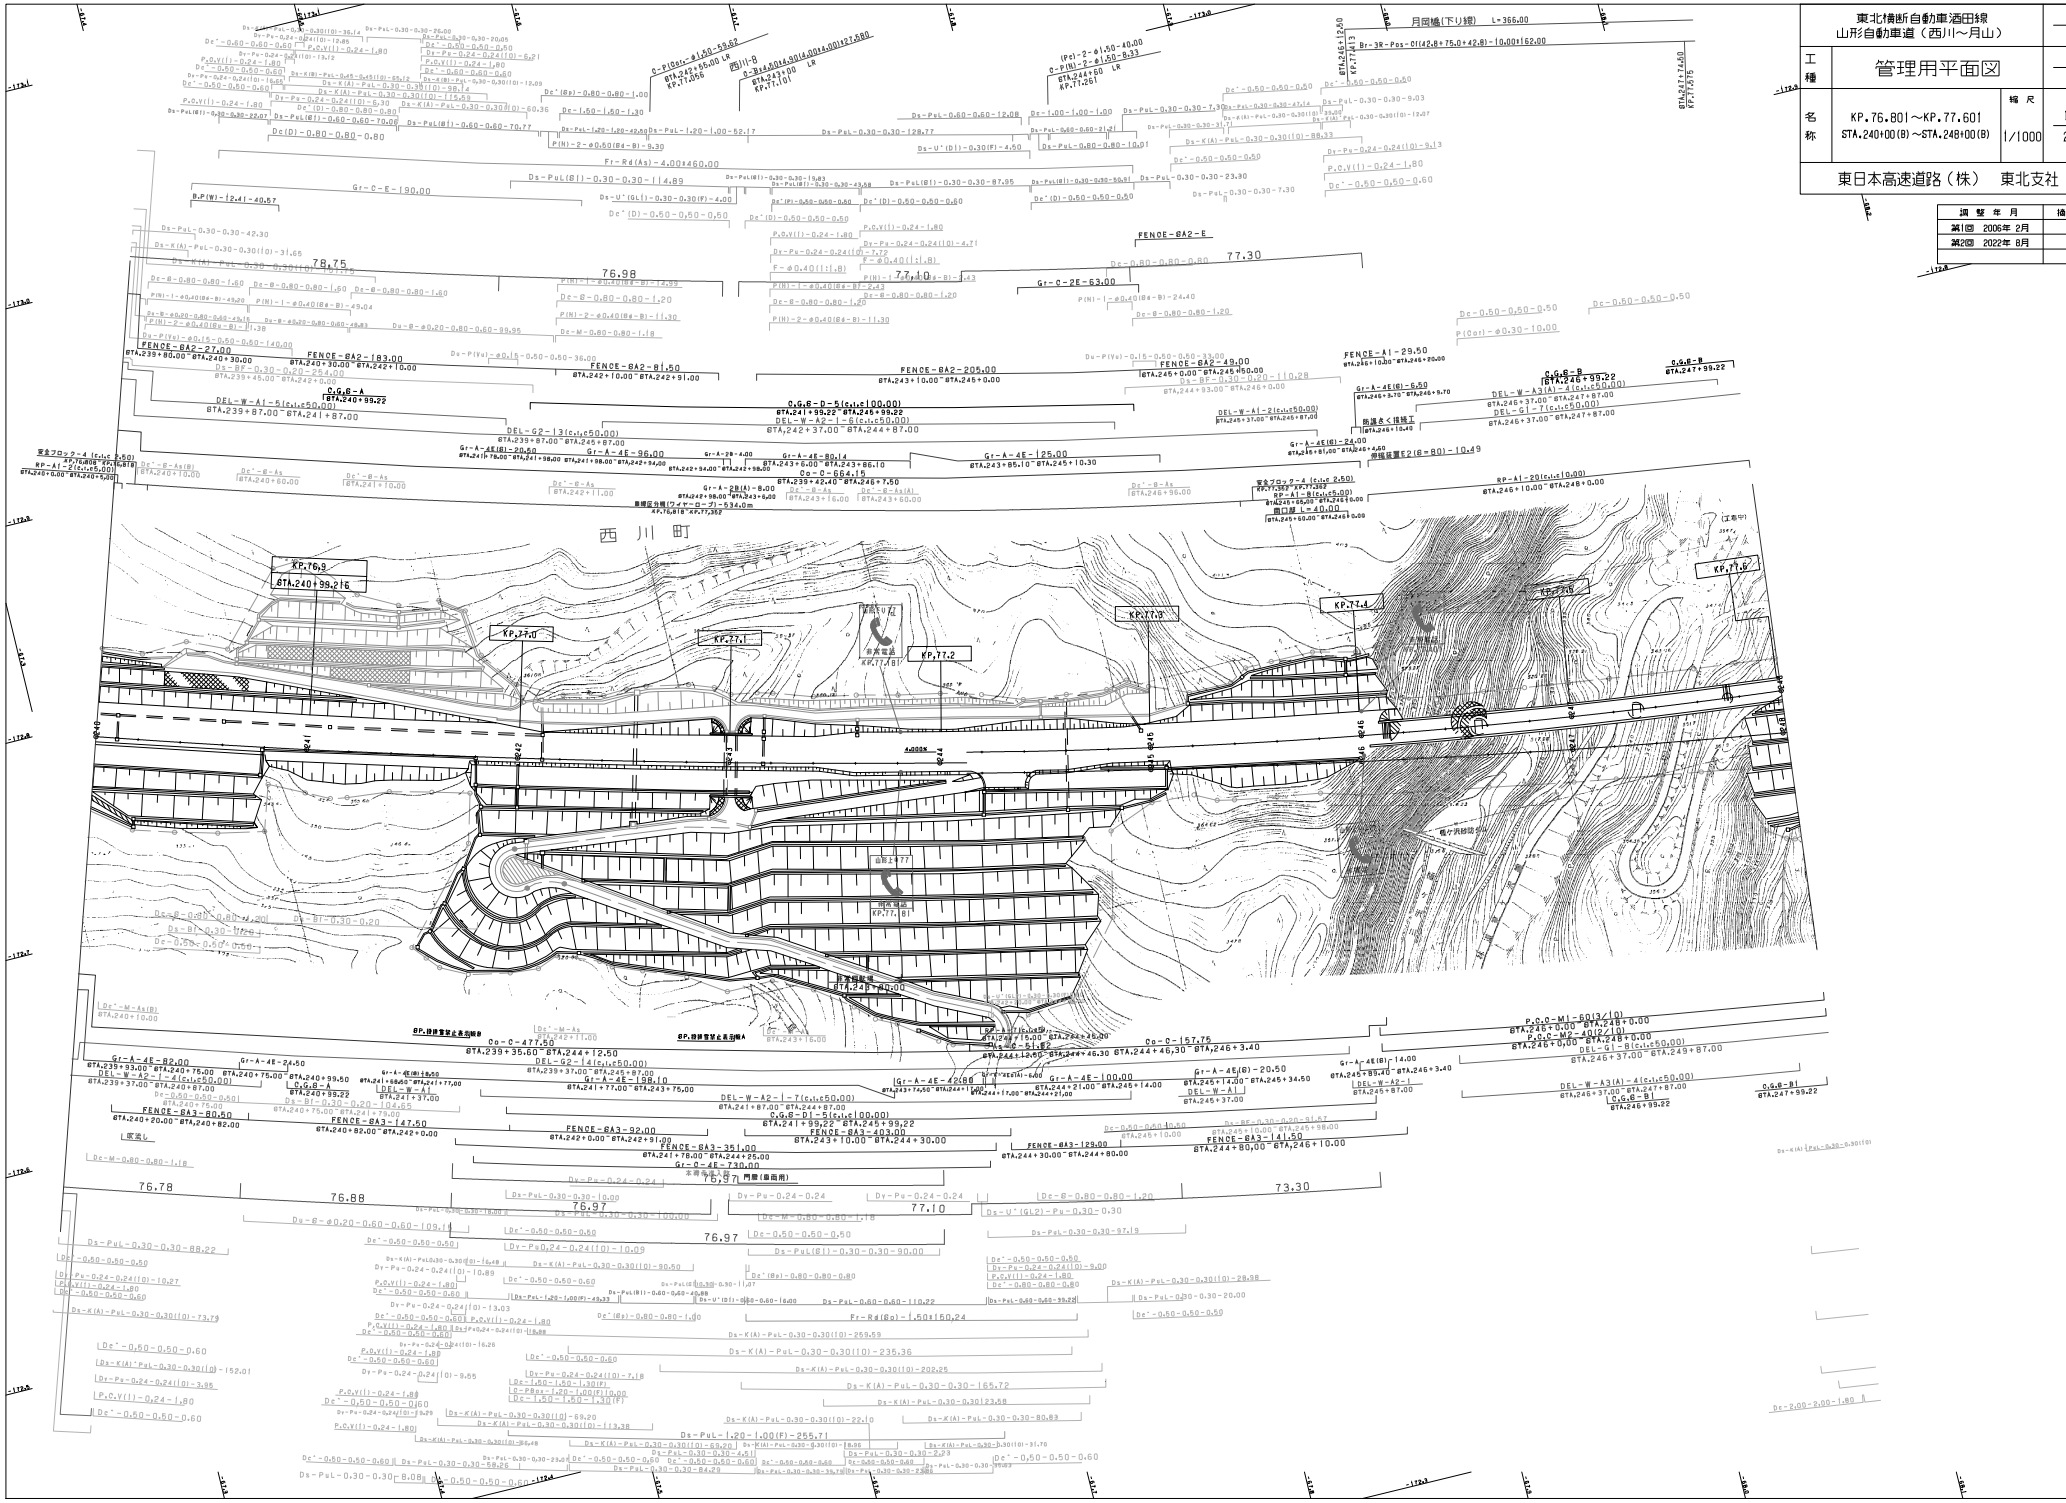
東北横断自動車酒田線
山形自動車道（西川～月山）
管理用平面図
KP.76.801～KP.77.601
STA.240+00(B)～STA.248+00(B)
縮尺 1/1000
12
20
東日本高速道路（株） 東北支社
現整年月 摘要
第1回 2006年 2月
第2回 2022年 8月
月岡橋(下り線) L=366.00
西川町
KP.76.9
STA.240+99.216
KP.77.0
KP.77.1
KP.77.2
KP.77.3
KP.77.4
KP.77.5
KP.77.6
KP.77.7
KP.77.8
FENCE-6A2-27.00
FENCE-6A2-183.00
FENCE-6A2-81.50
FENCE-6A2-205.00
FENCE-6A2-49.00
FENCE-A1-29.50
FENCE-6A3-80.50
FENCE-6A3-147.50
FENCE-6A3-92.00
FENCE-6A3-351.00
FENCE-6A3-403.00
FENCE-6A3-129.00
FENCE-6A3-141.50
Gr-C-E-190.00
Gr-C-2E-63.00
Gr-A-4E-96.00
Gr-A-4E-80.14
Gr-A-4E-125.00
Gr-A-4E-82.00
Gr-A-4E-24.50
Gr-A-4E-198.10
Gr-A-4E-42.66
Gr-A-4E-100.00
Gr-A-4E(6)-20.50
Gr-C-4E-730.00
Co-O-664.15
Co-C-477.50
Co-C-157.75
Co-C-51.62
DEL-W-A1-5(c1,c50.00)
DEL-W-A2-1-6(c1,c50.00)
DEL-G2-13(c1,c50.00)
DEL-W-A2-1-7(c1,c50.00)
DEL-W-A3(A)-4(c1,c50.00)
DEL-G1-8(c1,c50.00)
DEL-W-A1-2(c1,c50.00)
DEL-W-A2-1-4(c1,c50.00)
DEL-W-A1-20(c1,c10.00)
DEL-W-A1-8(c1,c50.00)
DEL-W-A1-14.00
DEL-W-A2-1-5(c1,c50.00)
DEL-W-A3(A)-4(c1,c50.00)
DEL-G1-8(c1,c50.00)
P.C.O-M1-60(3/10)
P.C.O-M2-40(2/10)
O.G.6-A
O.G.6-B
O.G.6-D-5(c1,c100.00)
O.G.6-D-1-5(c1,c100.00)
O.G.6-B
O.G.6-B1
緊急ブロック-4(c1,c 2.50)
RP-A1-2(c1,c50.00)
RP-A1-20(c1,c10.00)
RP-A1-8(c1,c50.00)
橋台部 L=40.00
伸縮装置E2(8=80)-10.49
緊急ブロック-4(c1,c 2.50)
RP-A1-2(c1,c50.00)
RP-A1-8(c1,c50.00)
橋台部 L=40.00
伸縮装置E2(8=80)-10.49
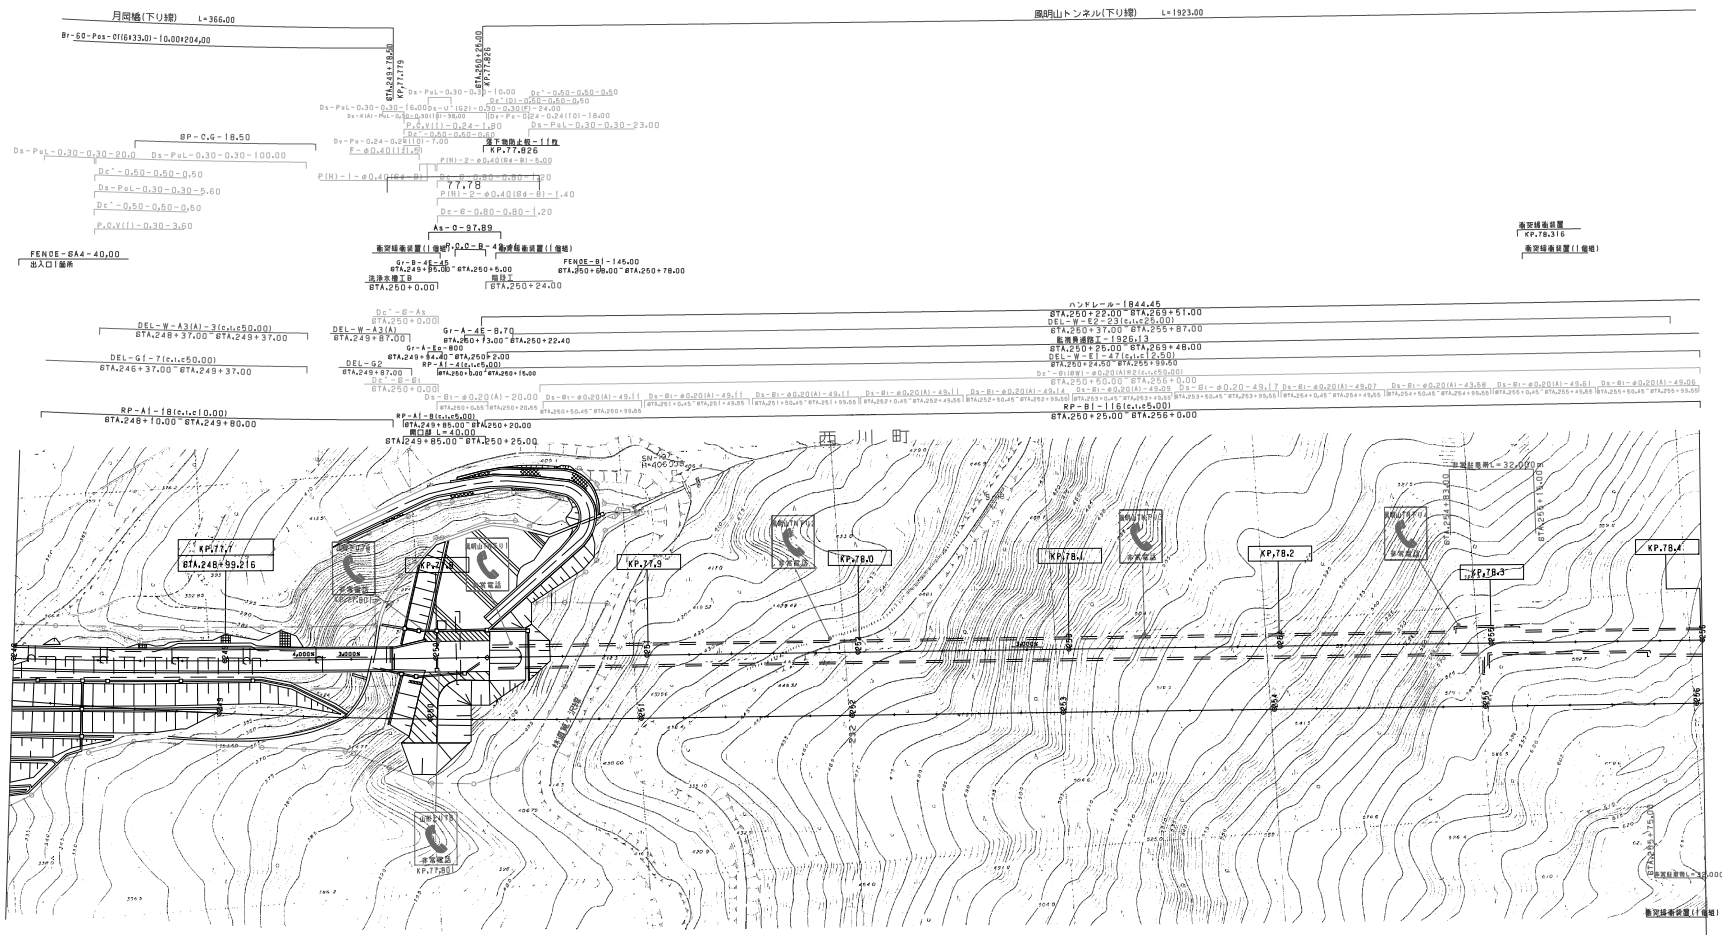
月岡橋(下り線) L=366.00
風明山トンネル(下り線) L=1923.00
西川町
KP.77.1
KP.77.5
KP.77.9
KP.78.0
KP.78.1
KP.78.2
KP.78.3
KP.78.4
KP.77.501
KP.77.790 ~ KP.77.800
FENCE-8A-40.00
出入口1箇所

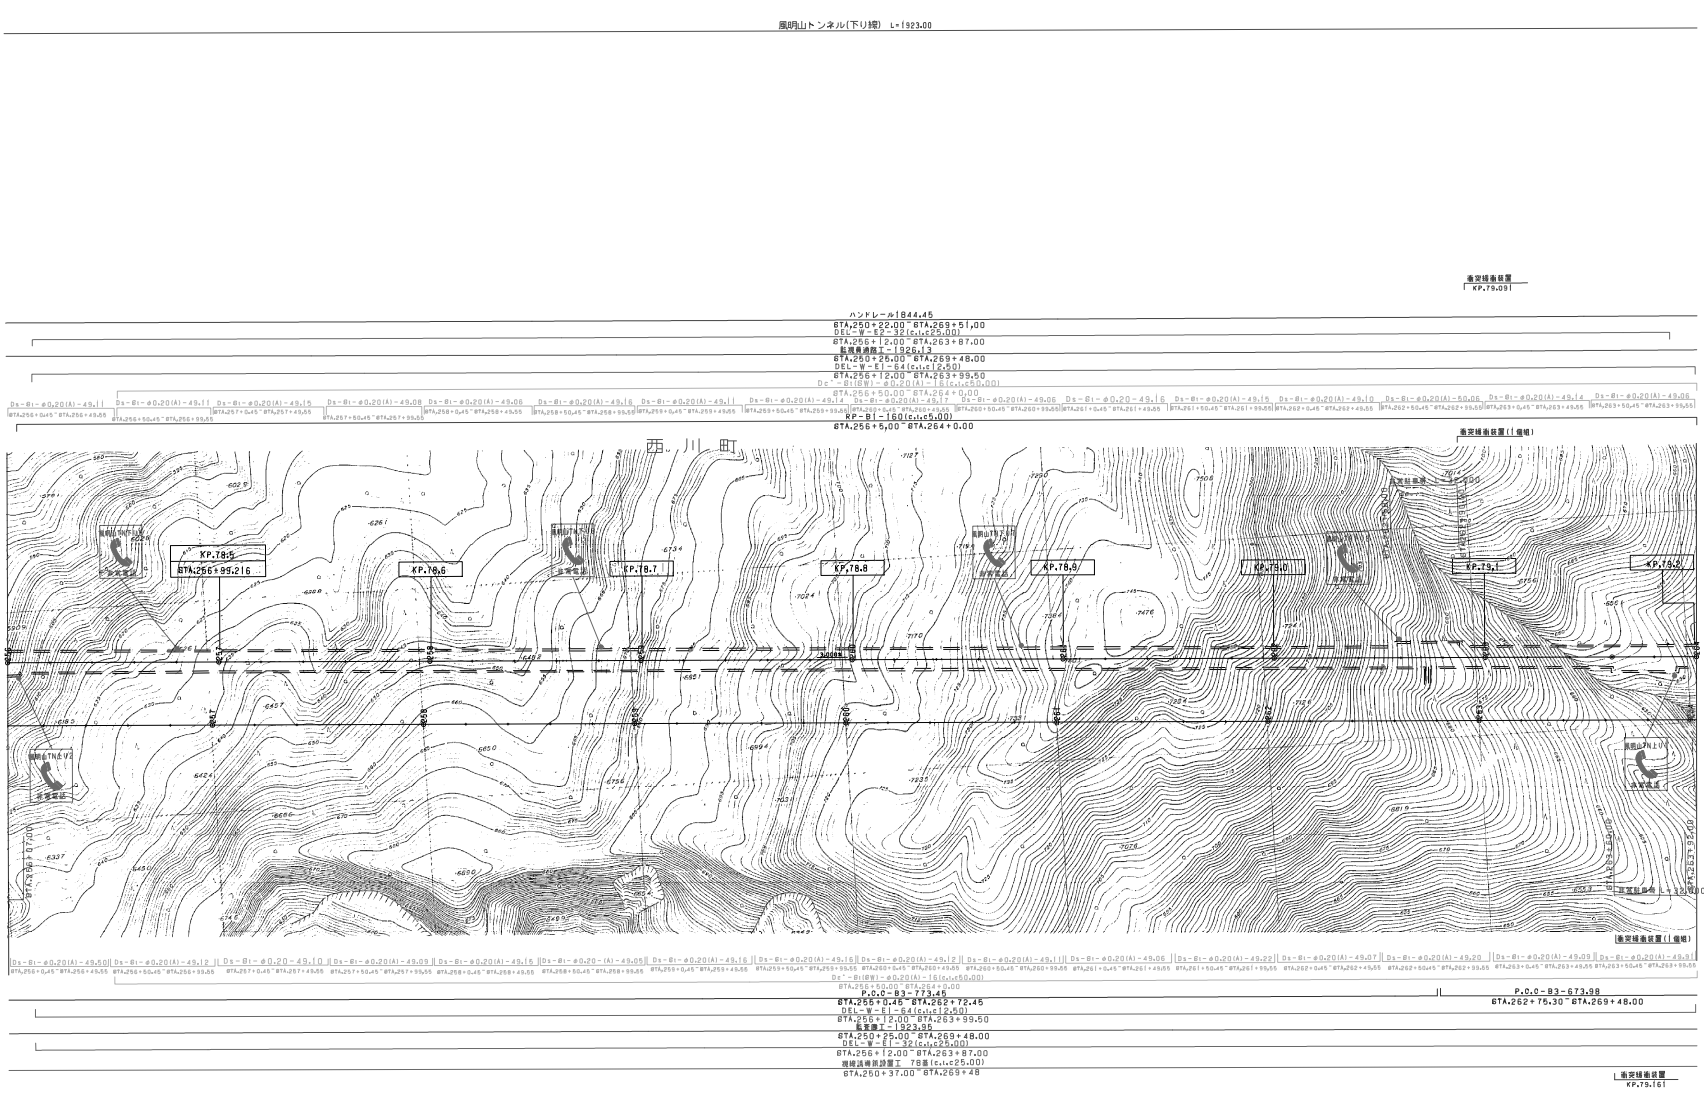

調整年月	摘要
第1回 2005年2月	
第2回 2014年2月	
第3回 2016年1月	

東北横断自動車酒田線 山形自動車道（西川～月山）			——
工種	管理用平面図		——
名称	KP.78.401～KP.79.201 BTA.256+00(B)～BTA.264+00(B)	縮尺 1/1000	14/20

東日本高速道路（株） 東北支社

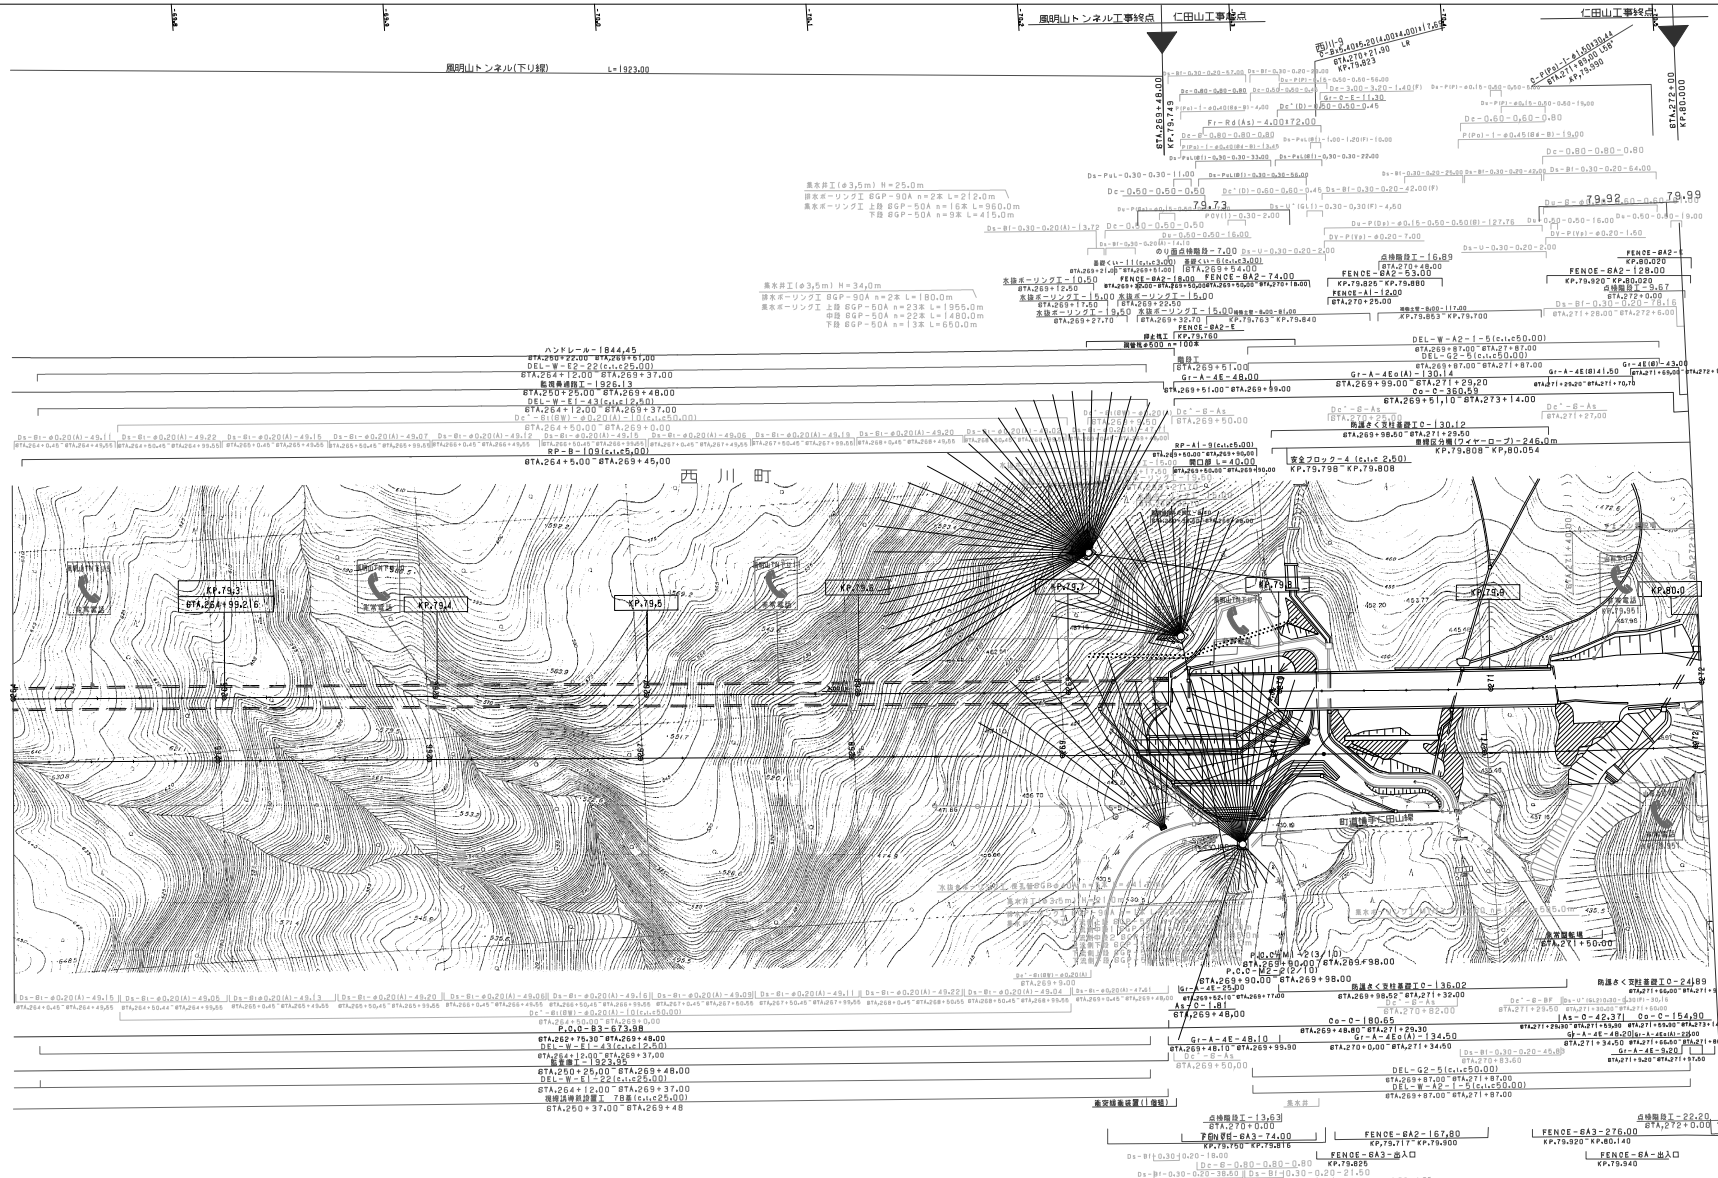
風明山トンネル工事終点
仁田山工事起点
仁田山工事終点
風明山トンネル(下り線)
L=1923.00
西川町
KP.79.3
KP.79.4
KP.79.5
KP.79.6
KP.79.7
KP.79.8
KP.79.9
KP.80.0
KP.79.0
KP.79.1
KP.79.2

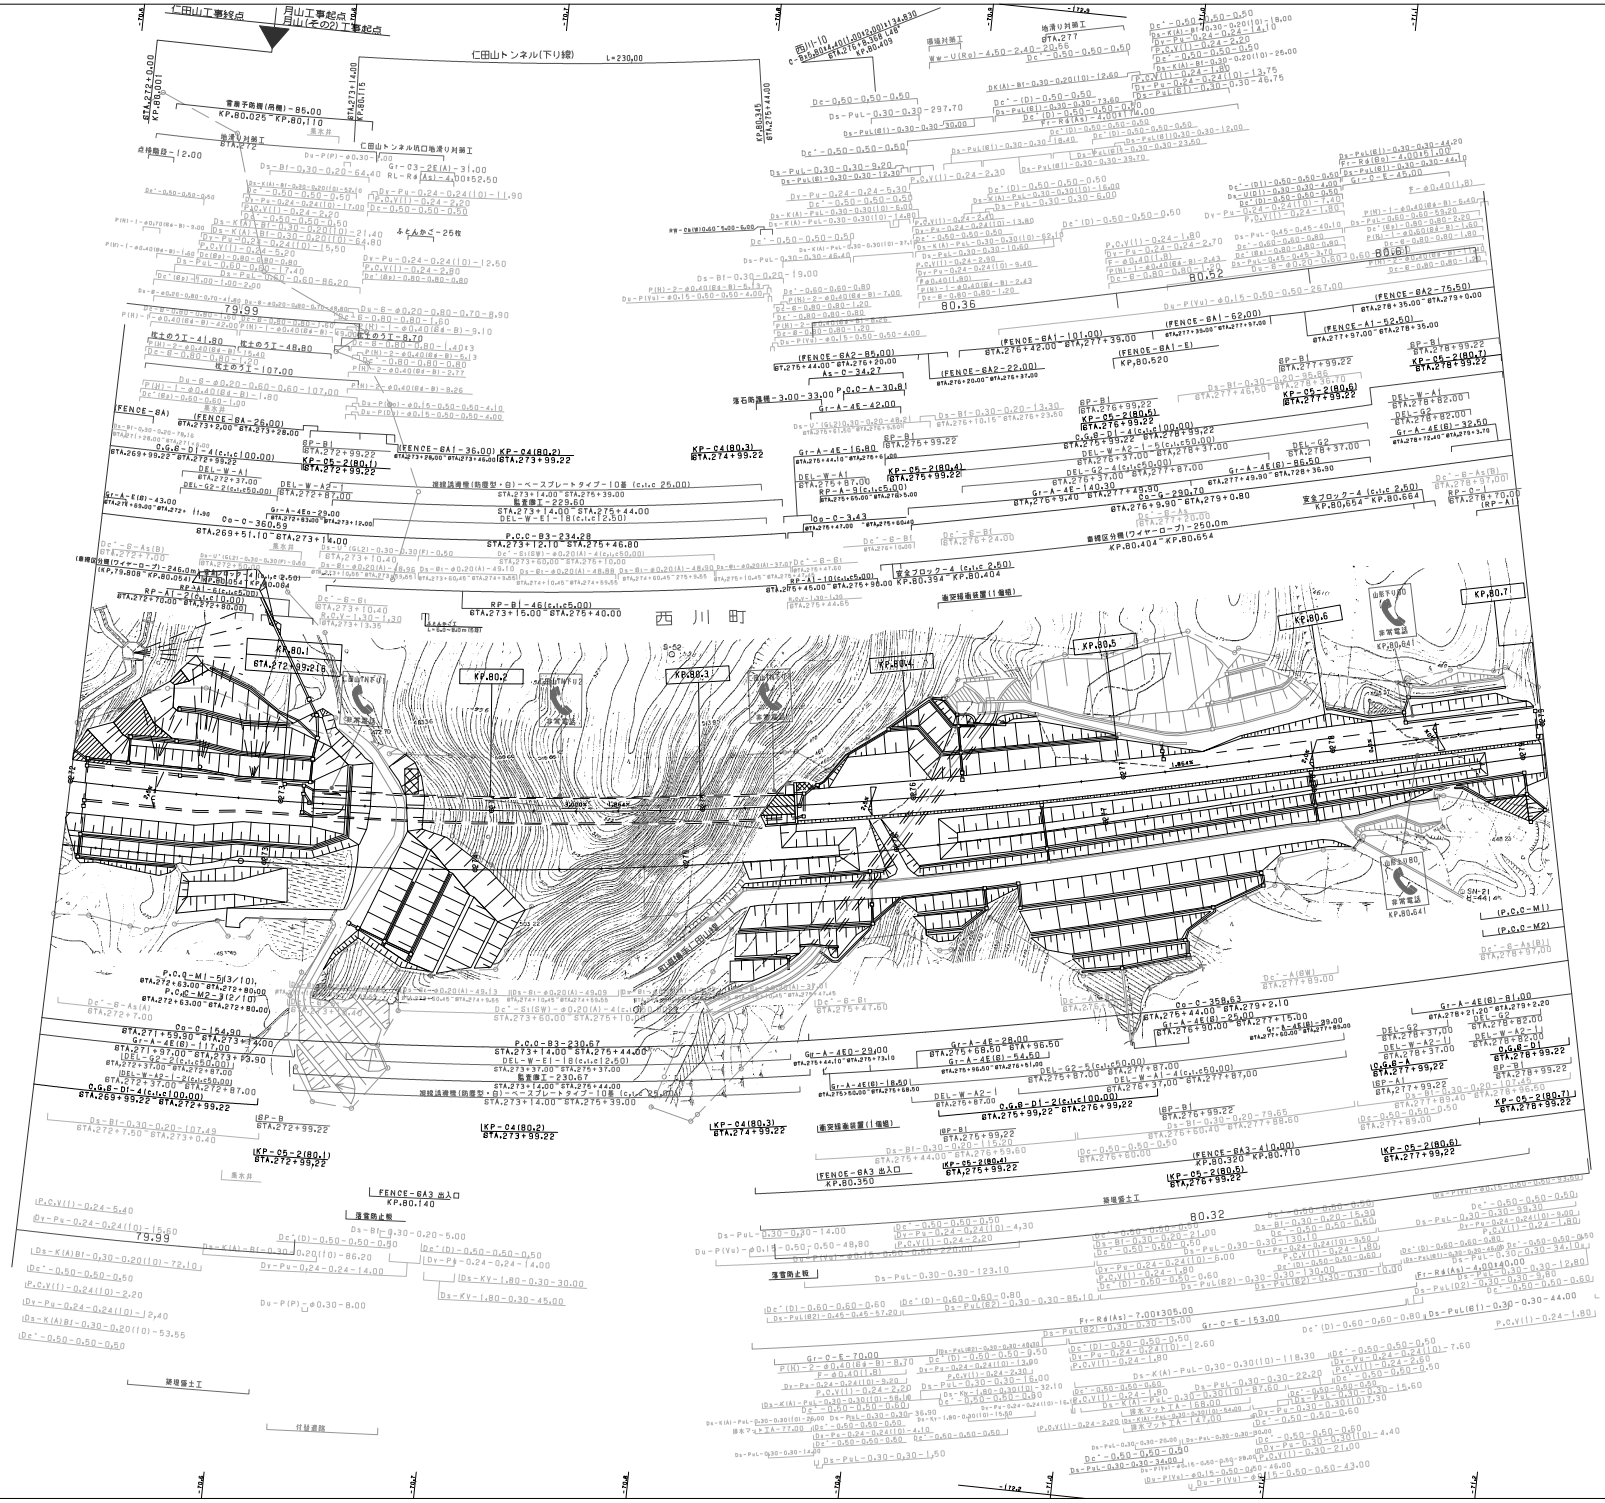
仁田山工事終点
月山工事起点
月山(その2)工事起点
仁田山トンネル(下り線)
L=230.00
仁田山トンネル坑口地滑り対策工
地滑り対策工
BTA.272
KP.80.001
KP.80.025～KP.80.110
KP.80.116
KP.80.345
KP.80.409
西川町
KP.80.1
KP.80.2
KP.80.3
KP.80.4
KP.80.5
KP.80.6
KP.80.7
KP.80.404
KP.80.654
KP.80.664
KP.80.710
KP.80.720
KP.80.641
非常電話
(P.C.C-M1)
(P.C.C-M2)
FENCE-6A3 出入口
KP.80.140
FENCE-6A3 出入口
KP.80.350
KP-04(80.2)
KP-04(80.3)
KP-05-2(80.1)
KP-05-2(80.5)
KP-05-2(80.6)
KP-05-2(80.7)
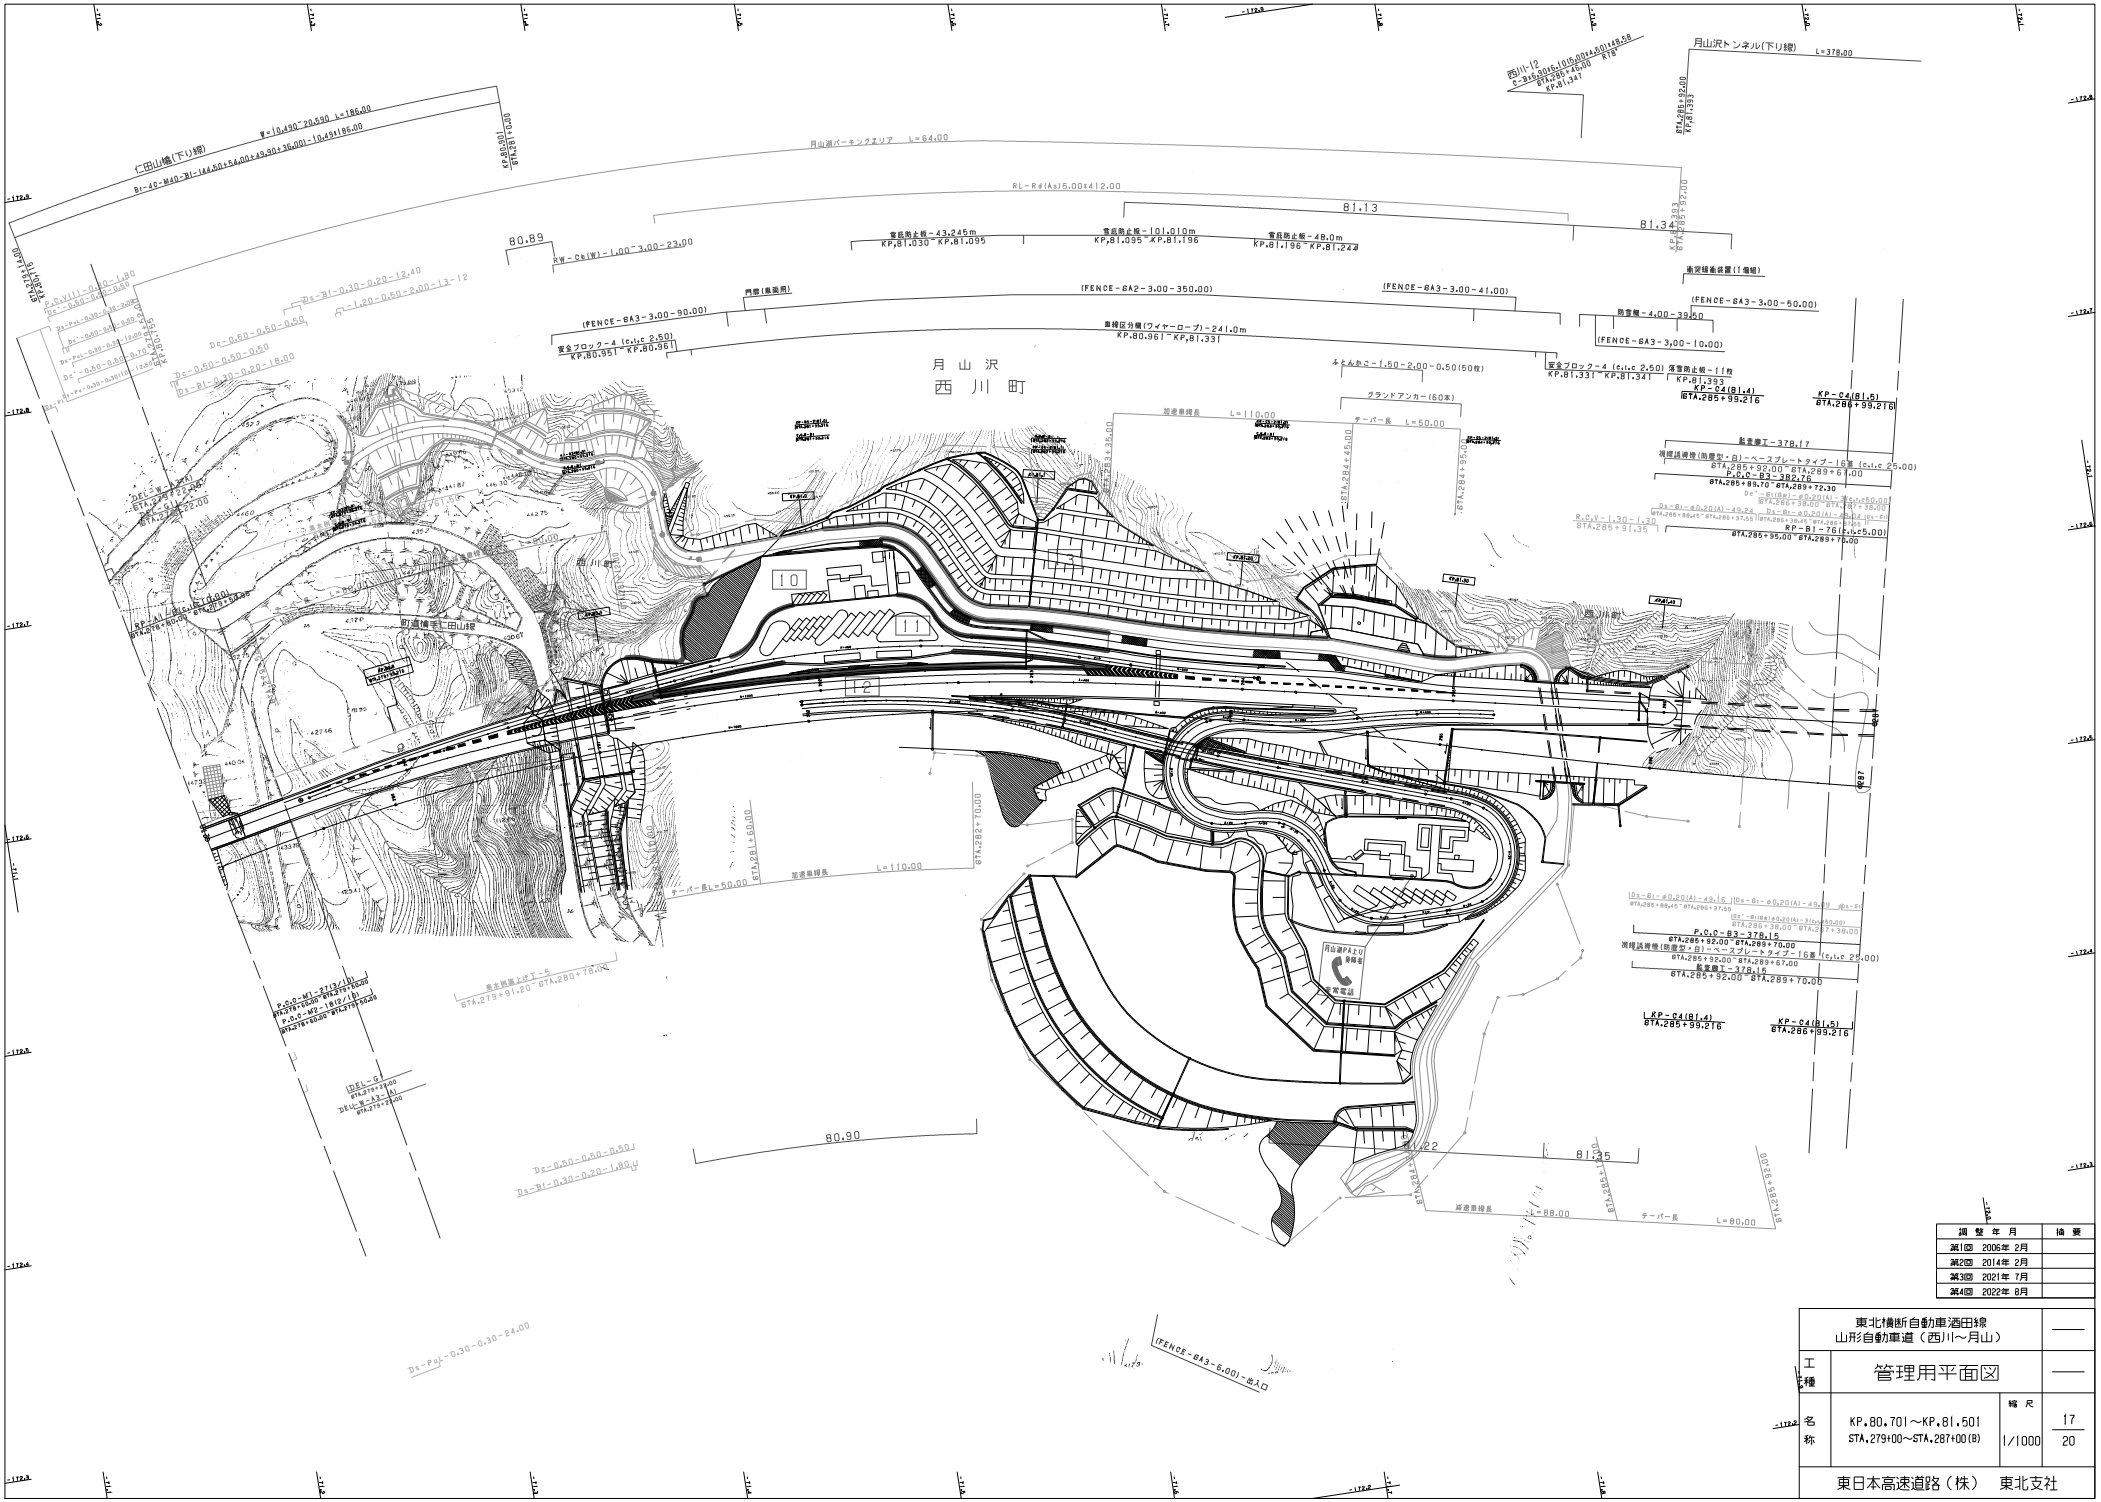

調 整 年 月	摘 要
第1回 2006年 2月	
第2回 2014年 2月	
第3回 2021年 7月	
第4回 2022年 8月	

東北横断自動車酒田線 山形自動車道（西川～月山）			——
工種	管理用平面図		——
名称	KP.80.701～KP.81.501 STA.279+00～STA.287+00(B)	縮尺 1/1000	17 20
東日本高速道路（株） 東北支社			

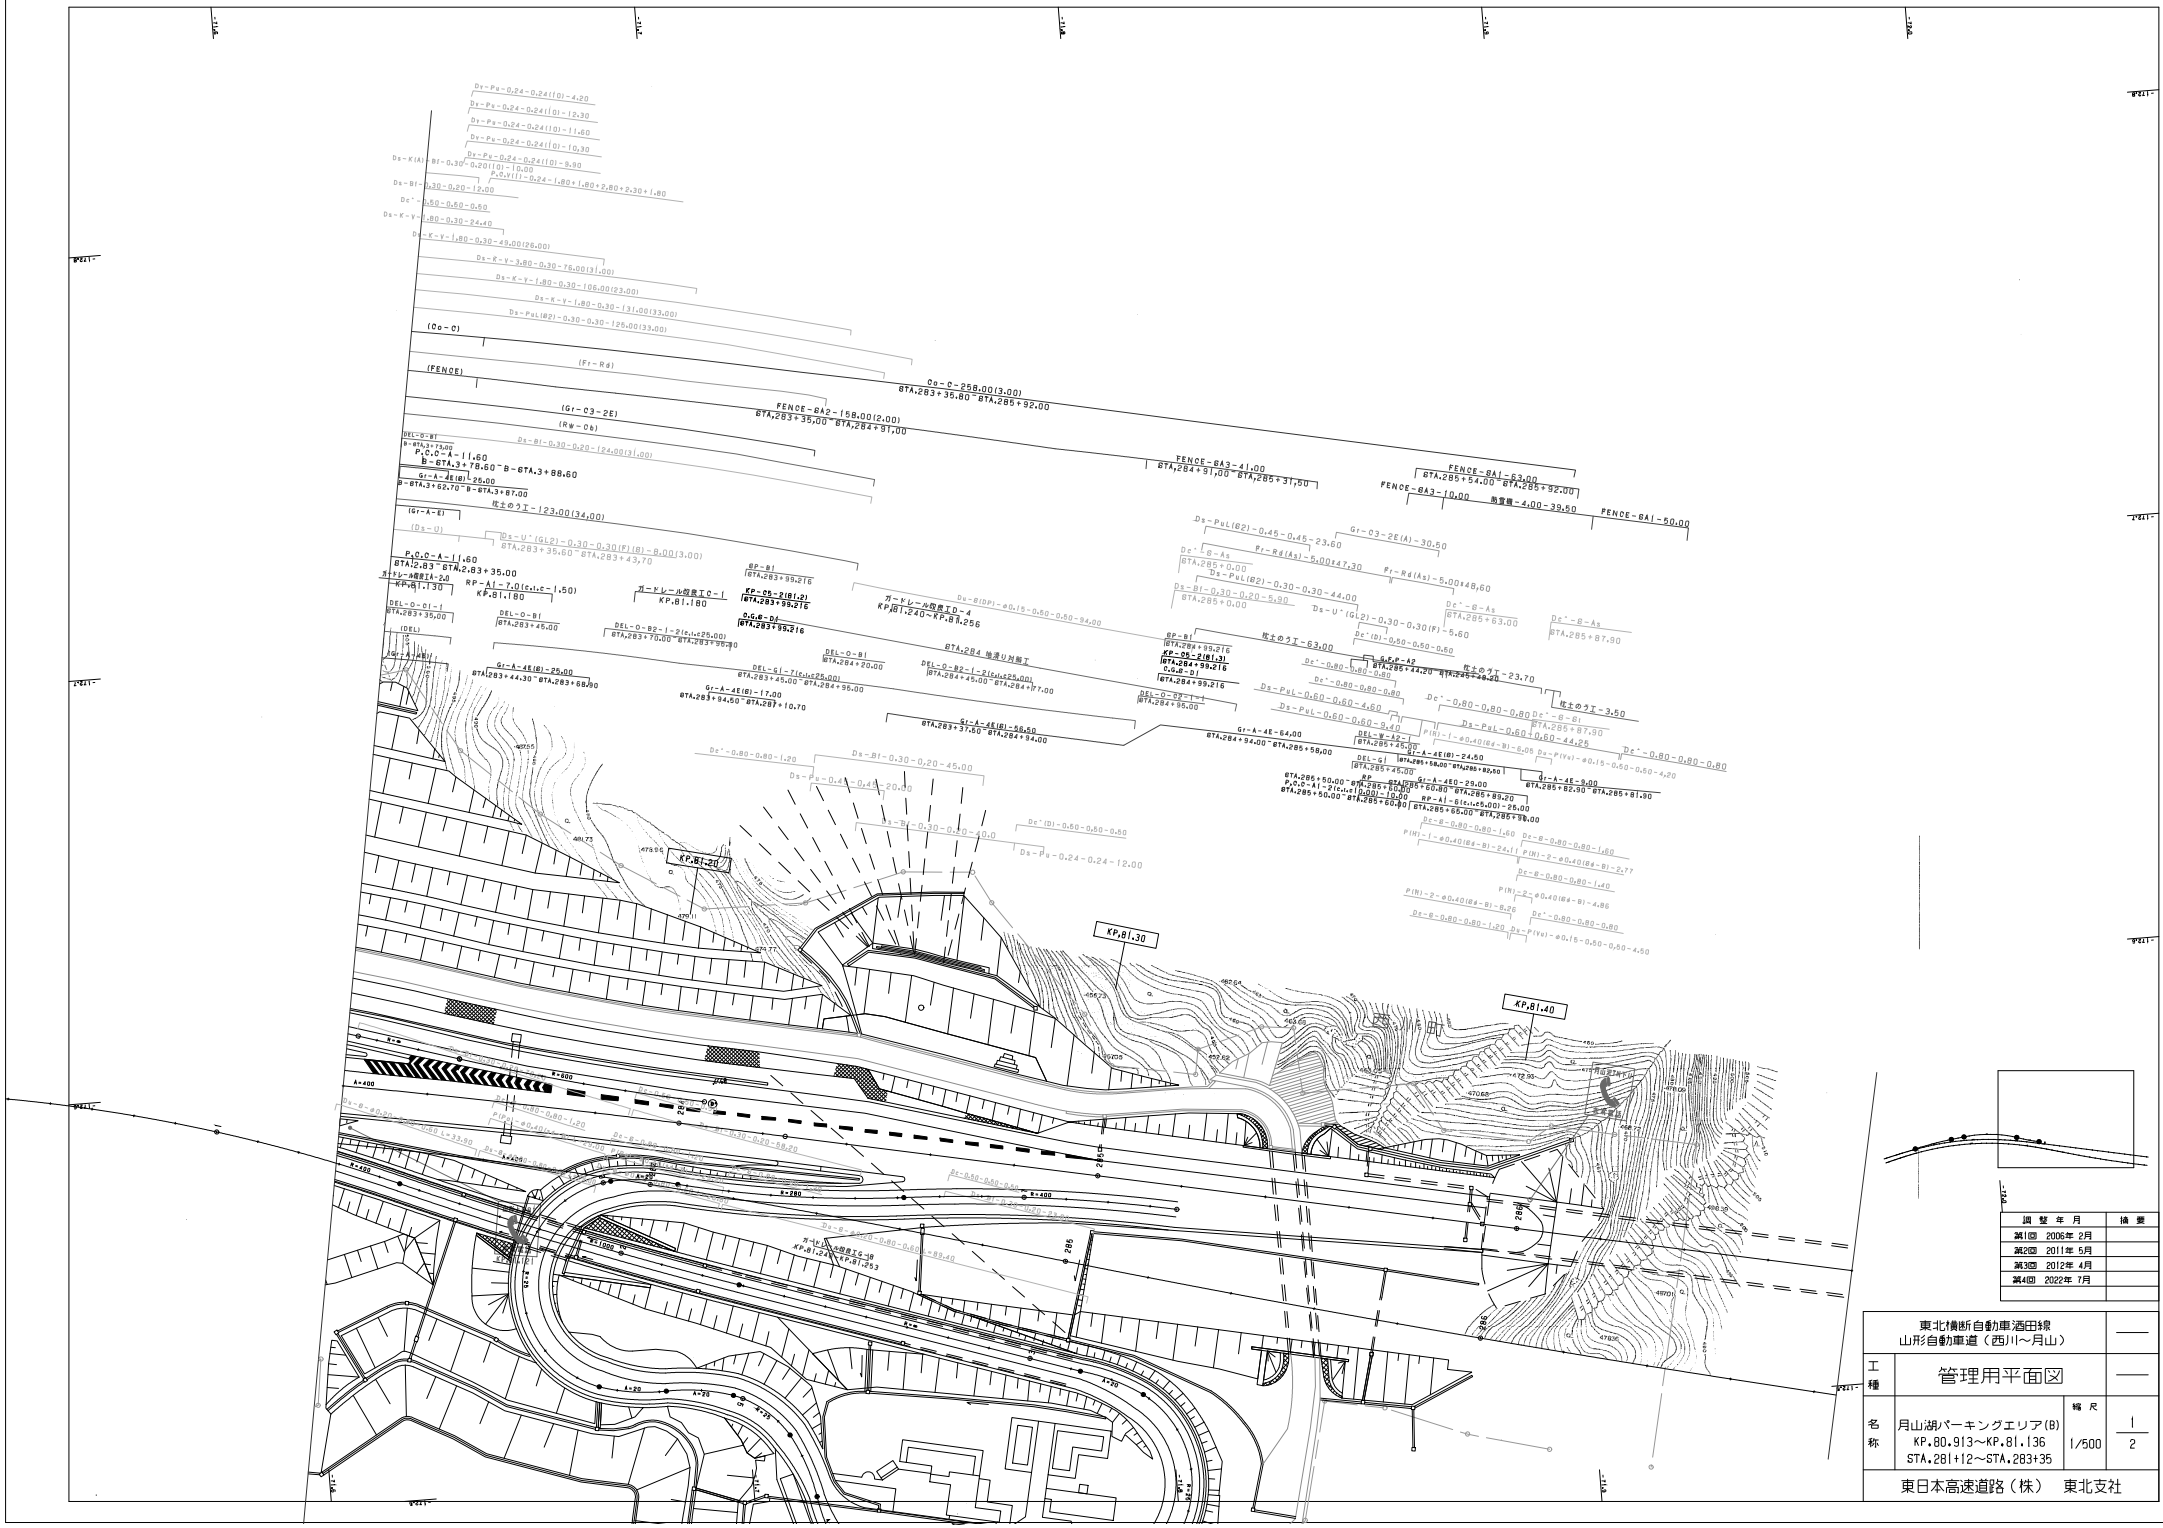

調整年月	摘要
第1回 2006年 2月	
第2回 2011年 5月	
第3回 2012年 4月	
第4回 2022年 7月	

東北横断自動車酒田線 山形自動車道（西川～月山）			——
工種	管理用平面図		——
名称	月山湖パーキングエリア(B) KP.80.913～KP.81.136 STA.281+12～STA.283+35	縮尺 1/500	1 2

東日本高速道路（株）　東北支社

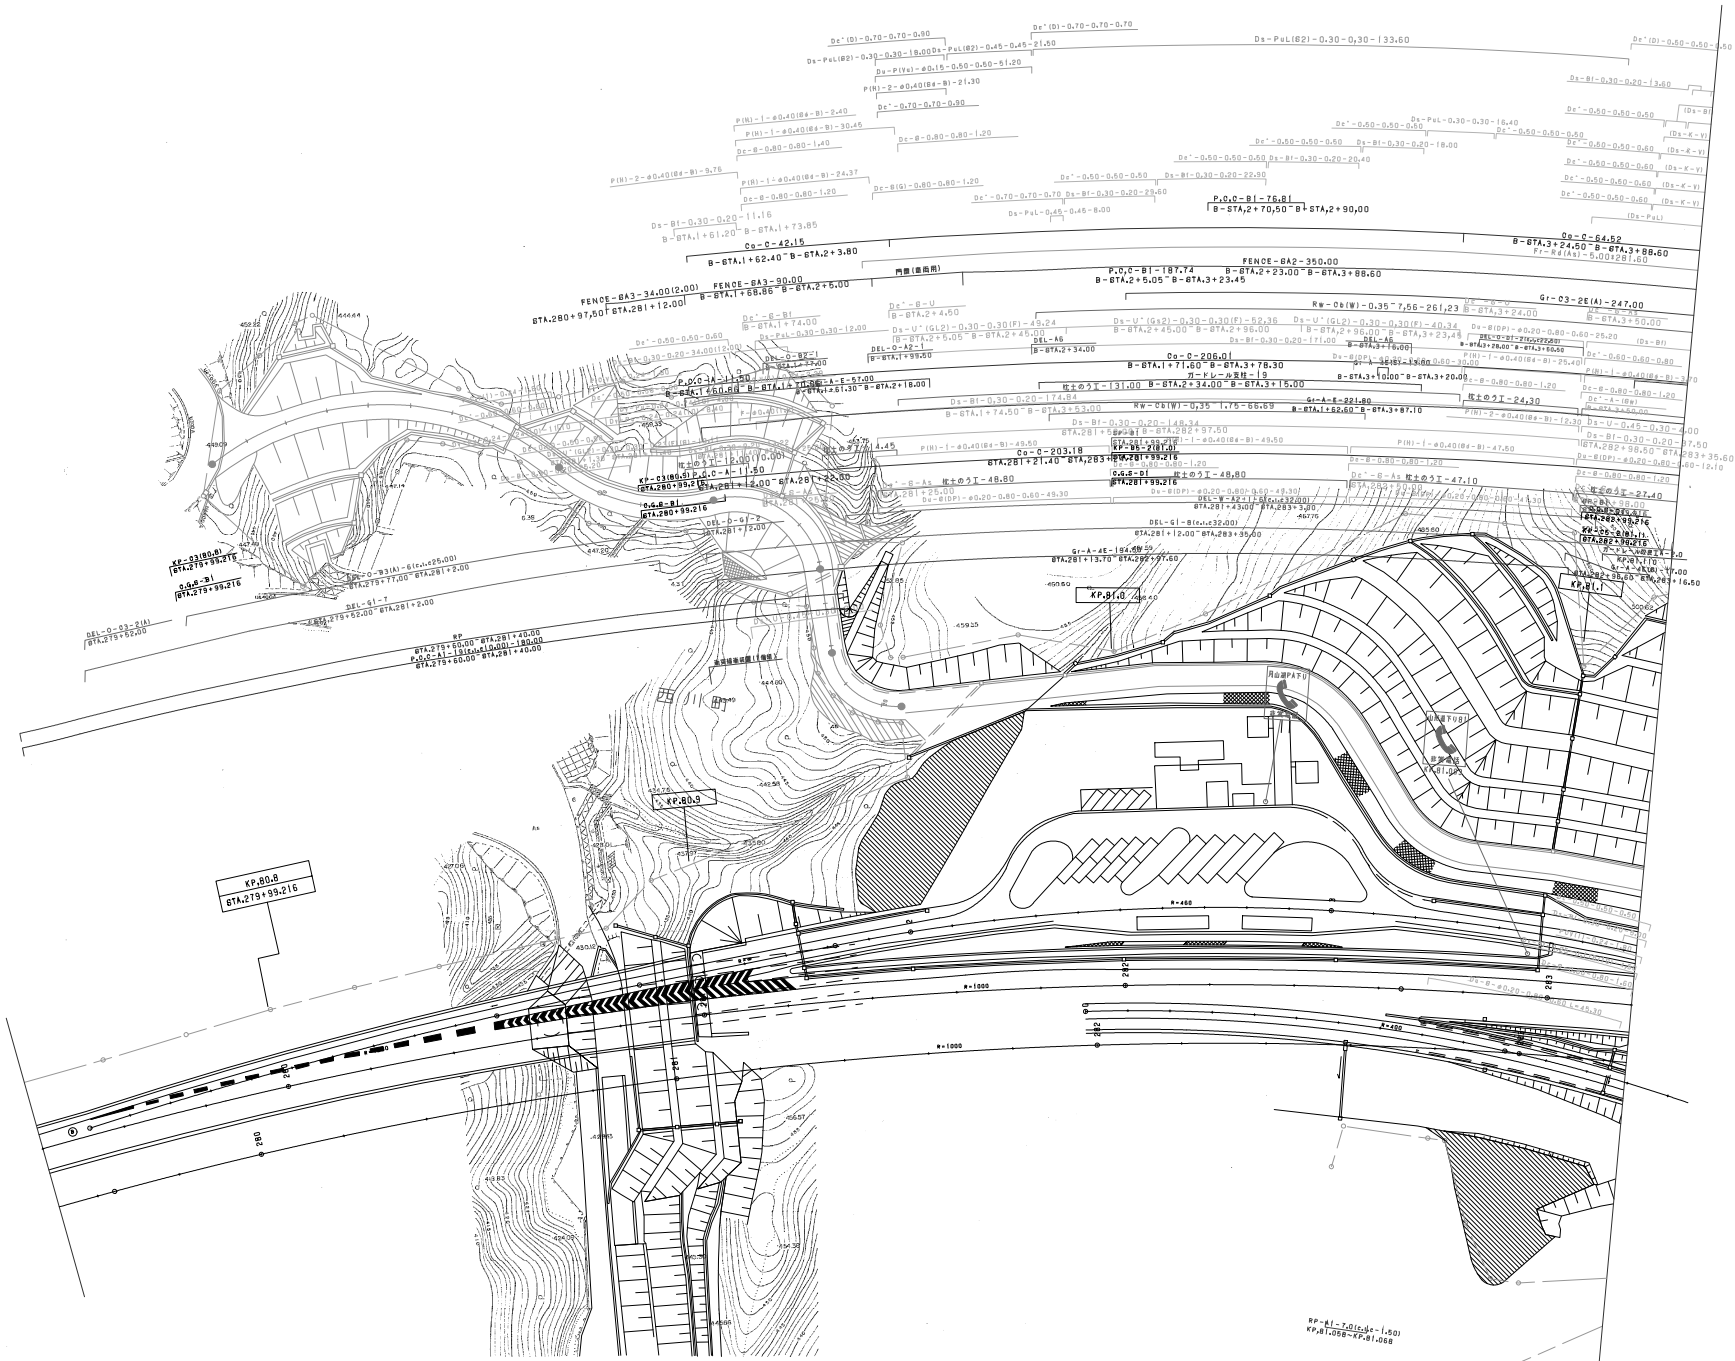

調整年月	摘要
第1回 2006年 2月	
第2回 2011年 5月	
第3回 2012年 4月	
第4回 2014年 2月	
第5回 2022年 8月	

東北横断自動車酒田線 山形自動車道（西川～月山）			——
工種	管理用平面図		——
名称	月山湖パーキングエリア(B) KP.80.913～KP.81.136 STA.281+12～STA.283+35	縮尺 1/500	2 2
東日本高速道路（株） 東北支社			

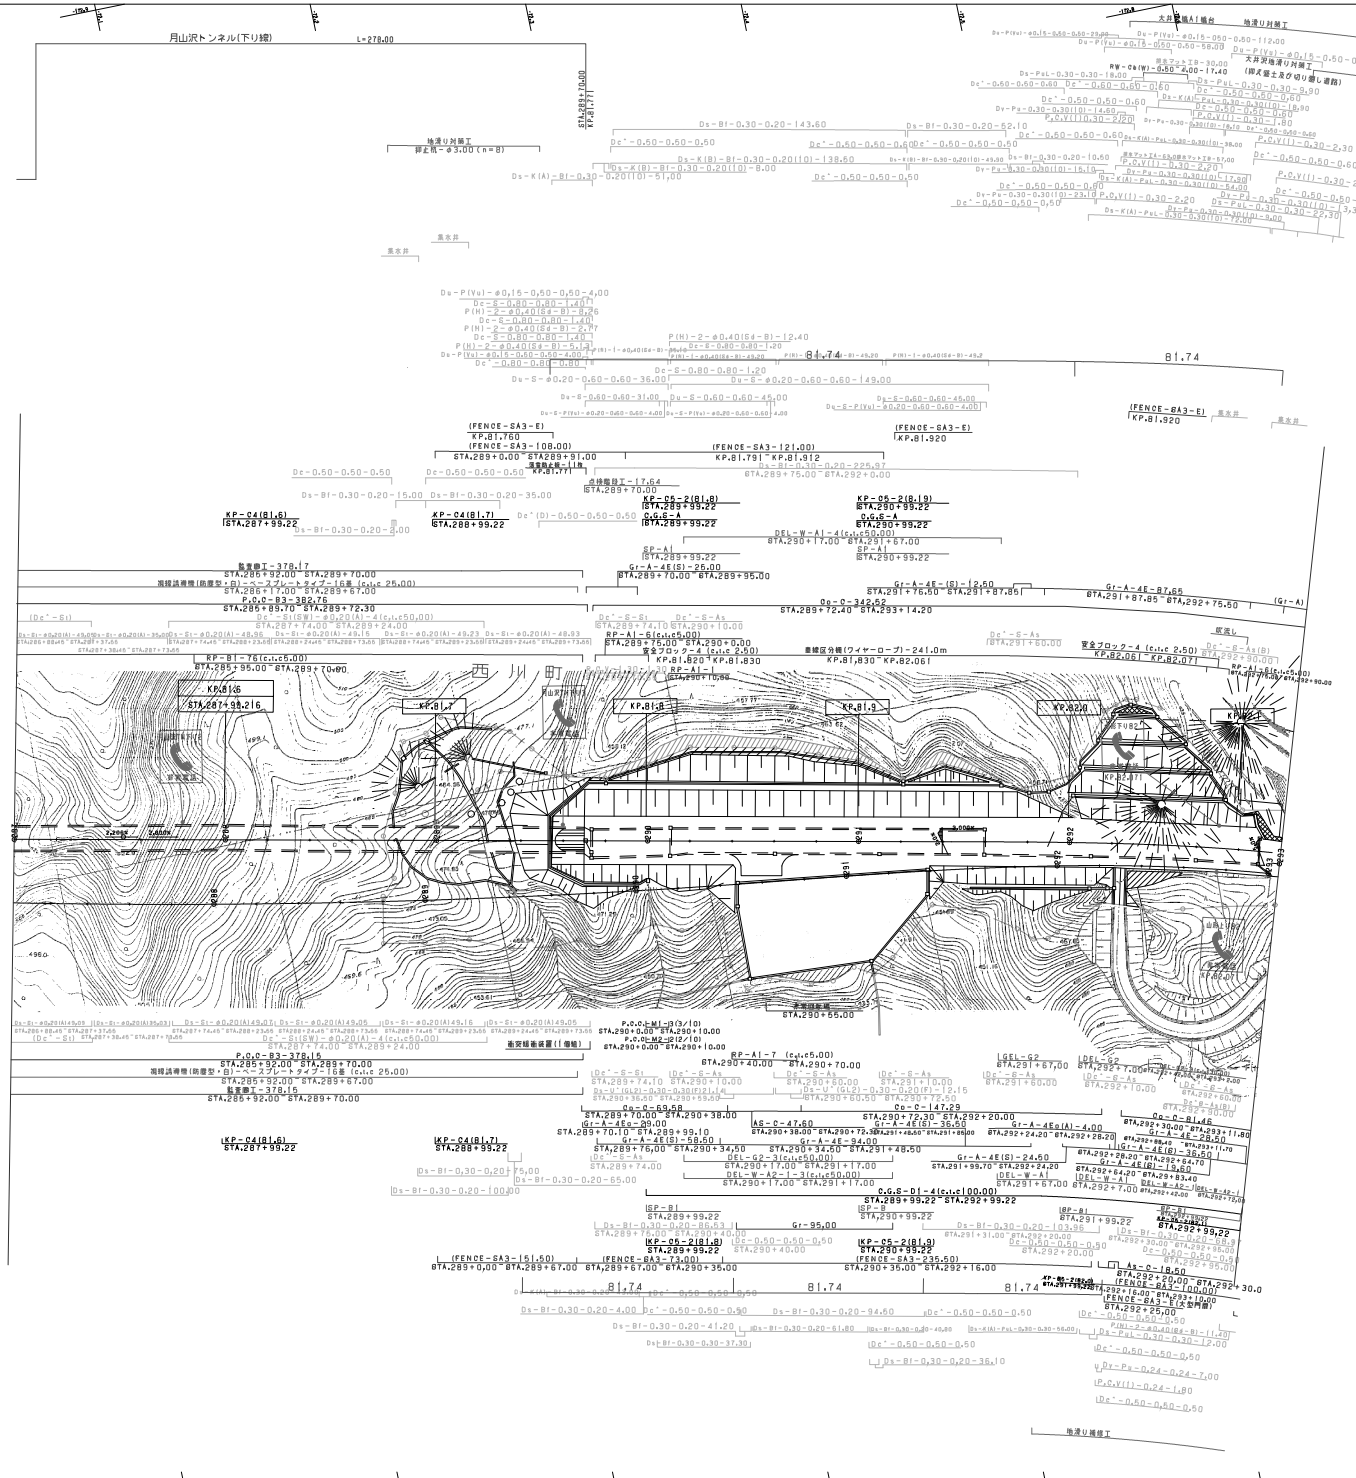
月山沢トンネル(下り線)
L=278.00
KP.81.760
KP.81.791
KP.81.912
KP.81.920
KP.81.974
KP.82.061
KP.82.071
KP.82.220
KP-C4(B1.6)
STA.287+99.22
KP-C4(B1.7)
STA.288+99.22
KP-C5-2(B1.8)
STA.289+99.22
KP-C5-2(B1.9)
STA.290+99.22
KP-B1-76(c,,c5.00)
STA.285+95.00 STA.289+70.00
P.O.C-B3-382.76
STA.285+92.00 STA.289+70.00
流雪溝再掘(防雪型・B)-ベースプレートタイプ-I6基 (c,,c 25.00)
STA.285+17.00 STA.289+67.00
転落柵工-378.17
STA.285+92.00 STA.289+70.00
STA.285+89.70 STA.289+72.30
P.O.C-B3-378.16
STA.285+92.00 STA.289+70.00
転落柵工-378.15
STA.285+92.00 STA.289+70.00
P.O.C-B3-382.76
STA.285+92.00 STA.289+70.00
流雪溝再掘(防雪型・B)-ベースプレートタイプ-I6基 (c,,c 25.00)
STA.285+92.00 STA.289+67.00
転落柵工-378.17
STA.285+92.00 STA.289+70.00
STA.285+89.70 STA.289+72.30
P.O.C-B3-378.16
STA.285+92.00 STA.289+70.00
流雪溝再掘(防雪型・B)-ベースプレートタイプ-I6基 (c,,c 25.00)
STA.285+92.00 STA.289+67

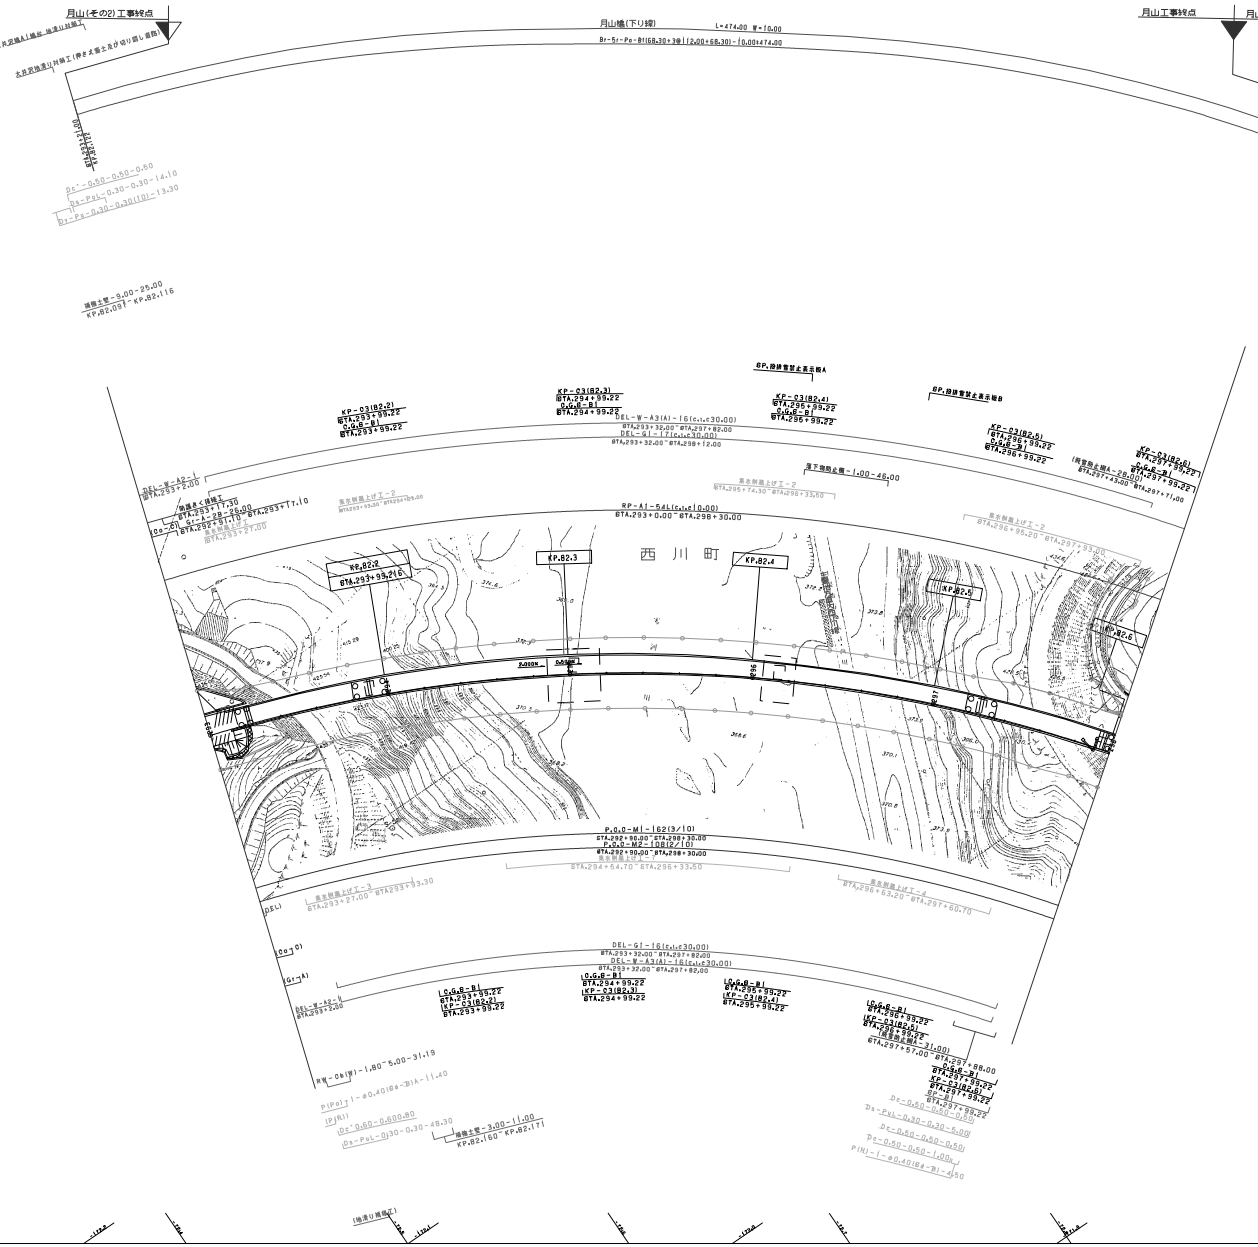

調整年月	摘要
第1回 2006年2月	

東北横断自動車酒田線
山形自動車道（西川～月山）

工種：管理用平面図

名称：KP.82.101～KP.82.601
STA.293+00～STA.298+00

縮尺：1/1000

19
20

東日本高速道路（株）　東北支社

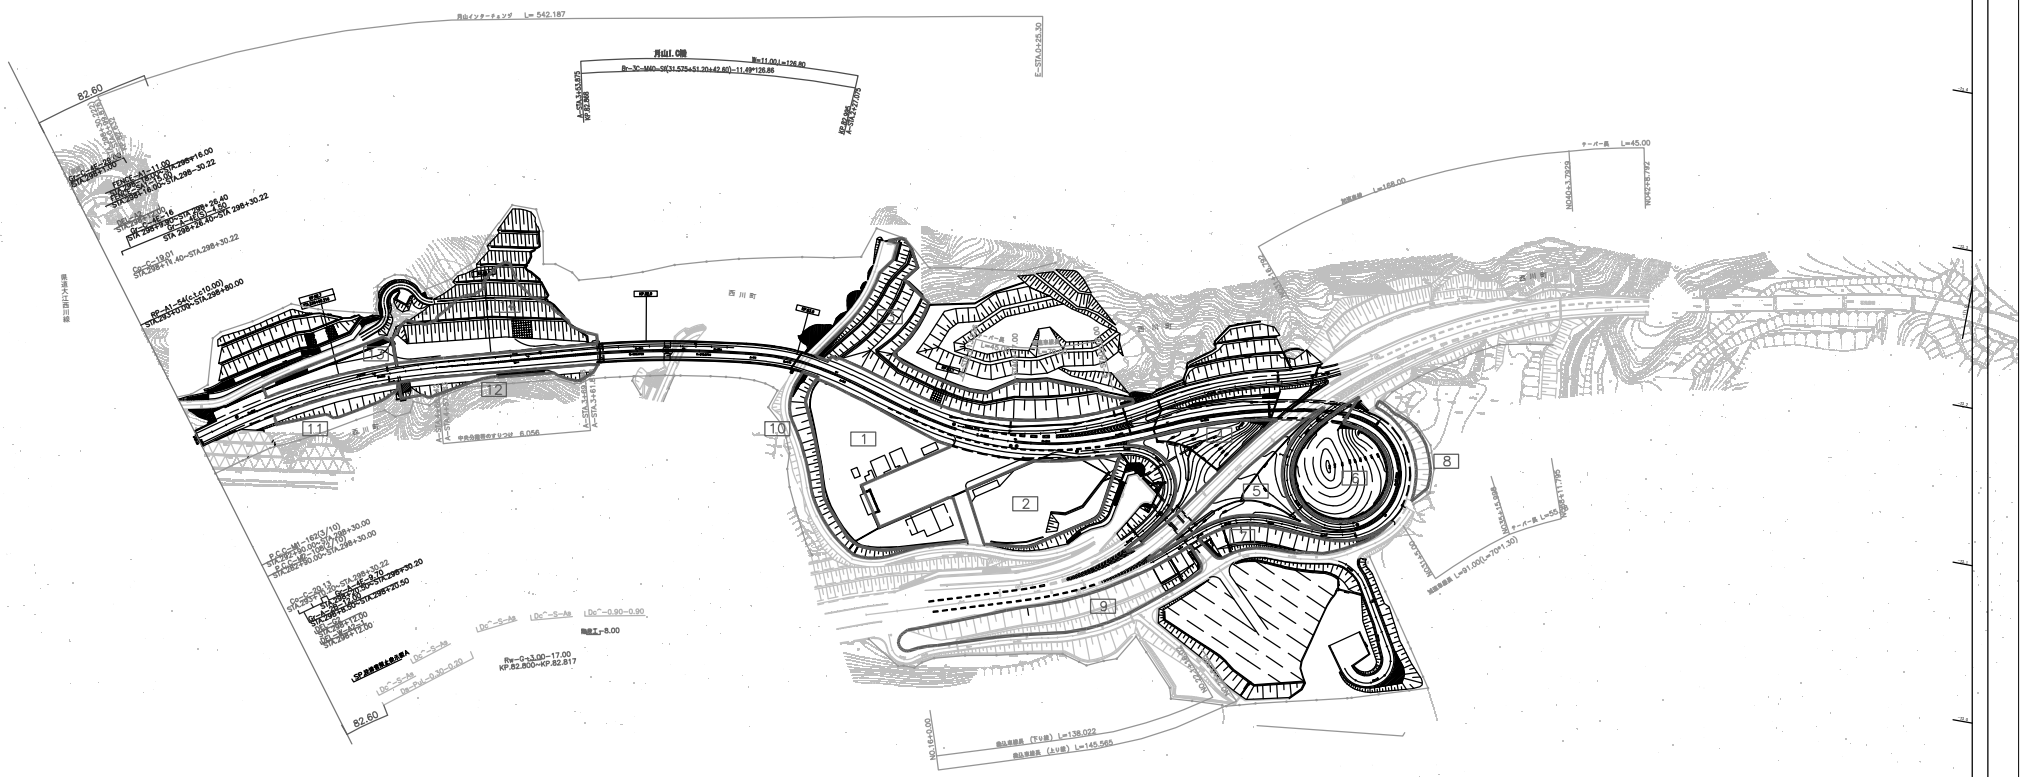

調査年月	備考
第1回　2006年 2月	
第2回　2014年 2月	
第3回　2015年 1月	

東北横断自動車酒田線 山形自動車道（西川～月山）		—
工種	管理用平面図	—
名称	月山インターチェンジ KP. 82. 651 STA. 298+30	縮尺 1/1000
		20 20

東日本高速道路（株）　東北支社

月山沢工事起点
KP.82.098
STA.037+95.00
KP.82.178
KP.82.1
STA.298+99.216
KP.82.0
西川田

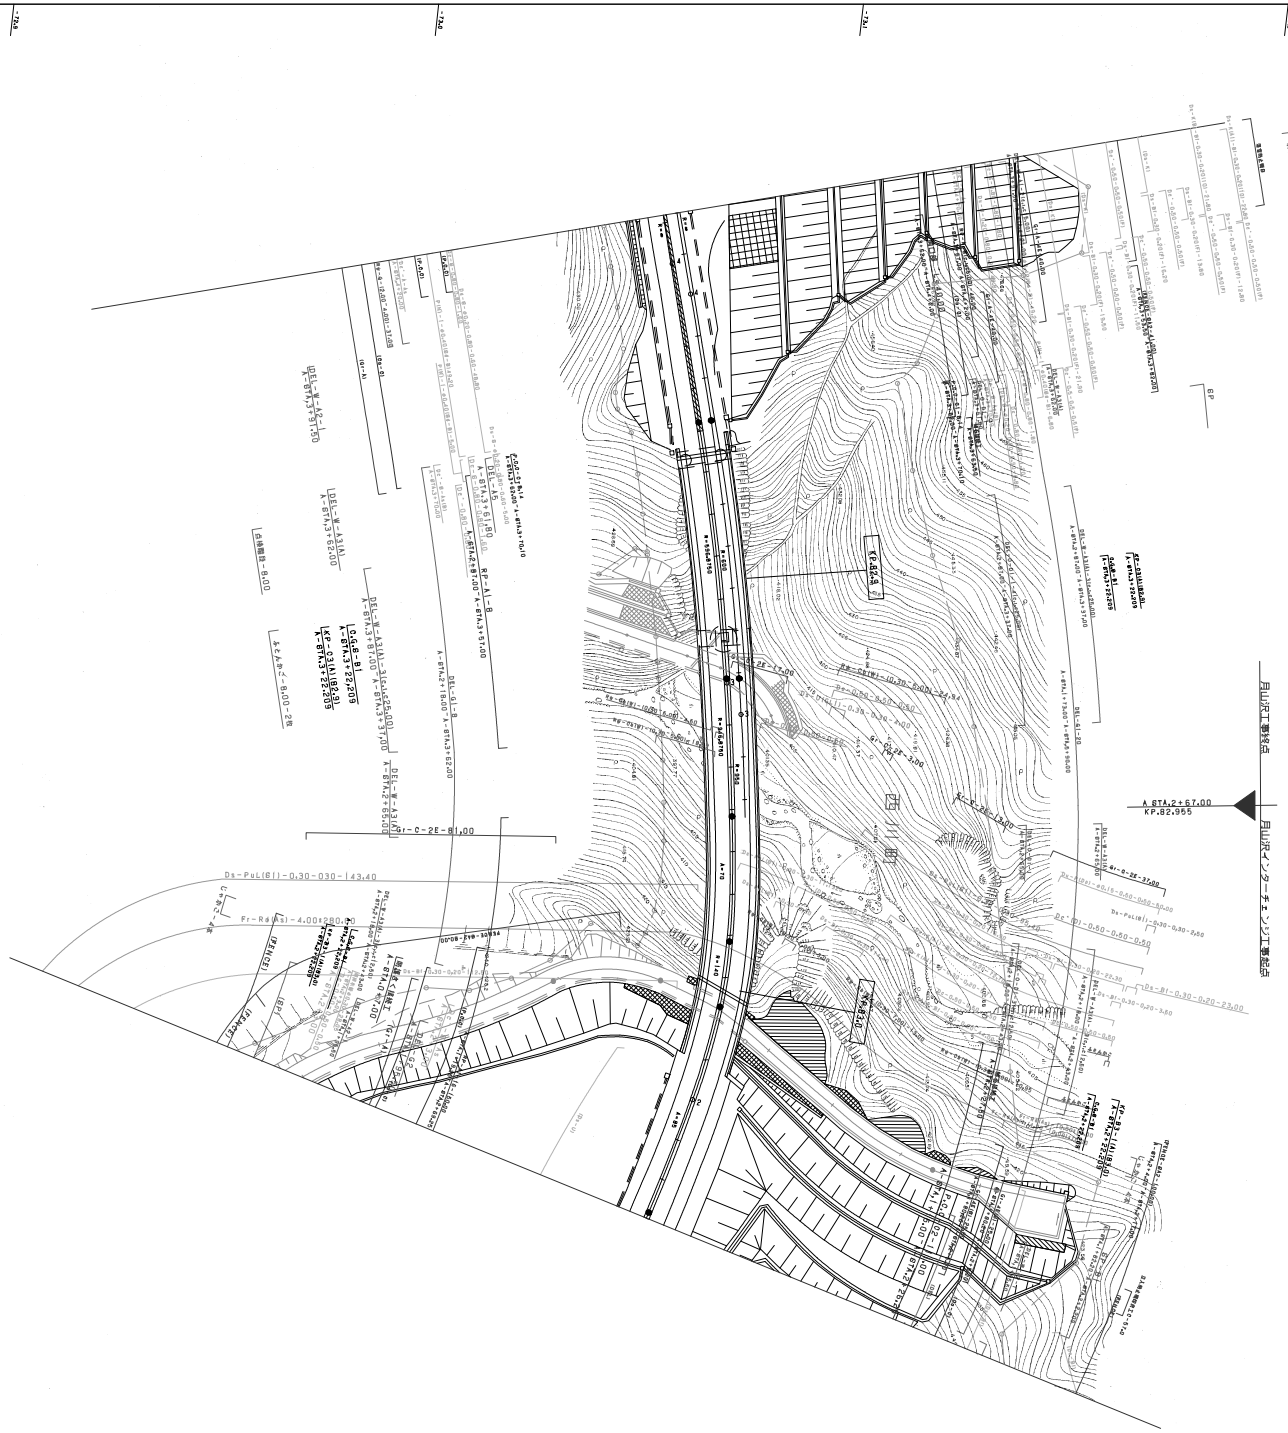

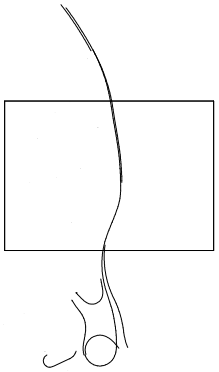

調整年月	摘要
第1回 2006年 2月	
第2回 2011年 5月	
第3回 2012年 4月	
第4回 2014年 2月	
第5回 2016年 1月	

東北横断自動車酒田線 山形自動車道（西川～月山）			——
工種	管理用平面図		——
名称	月山インターチェンジ KP.82.651 STA.298+30	縮尺 1/500	2 4
東日本高速道路（株） 東北支社			

調整年月	摘要
第1回 2006年 2月	
第2回 2012年 4月	
第3回 2014年 2月	
第4回 2016年 1月	

東北横断自動車酒田線 山形自動車道（西川～月山）			——
工種	管理用平面図		——
名称	月山インターチェンジ KP.82.651 STA.298+30	縮尺 1/500	3 4
東日本高速道路（株） 東北支社			

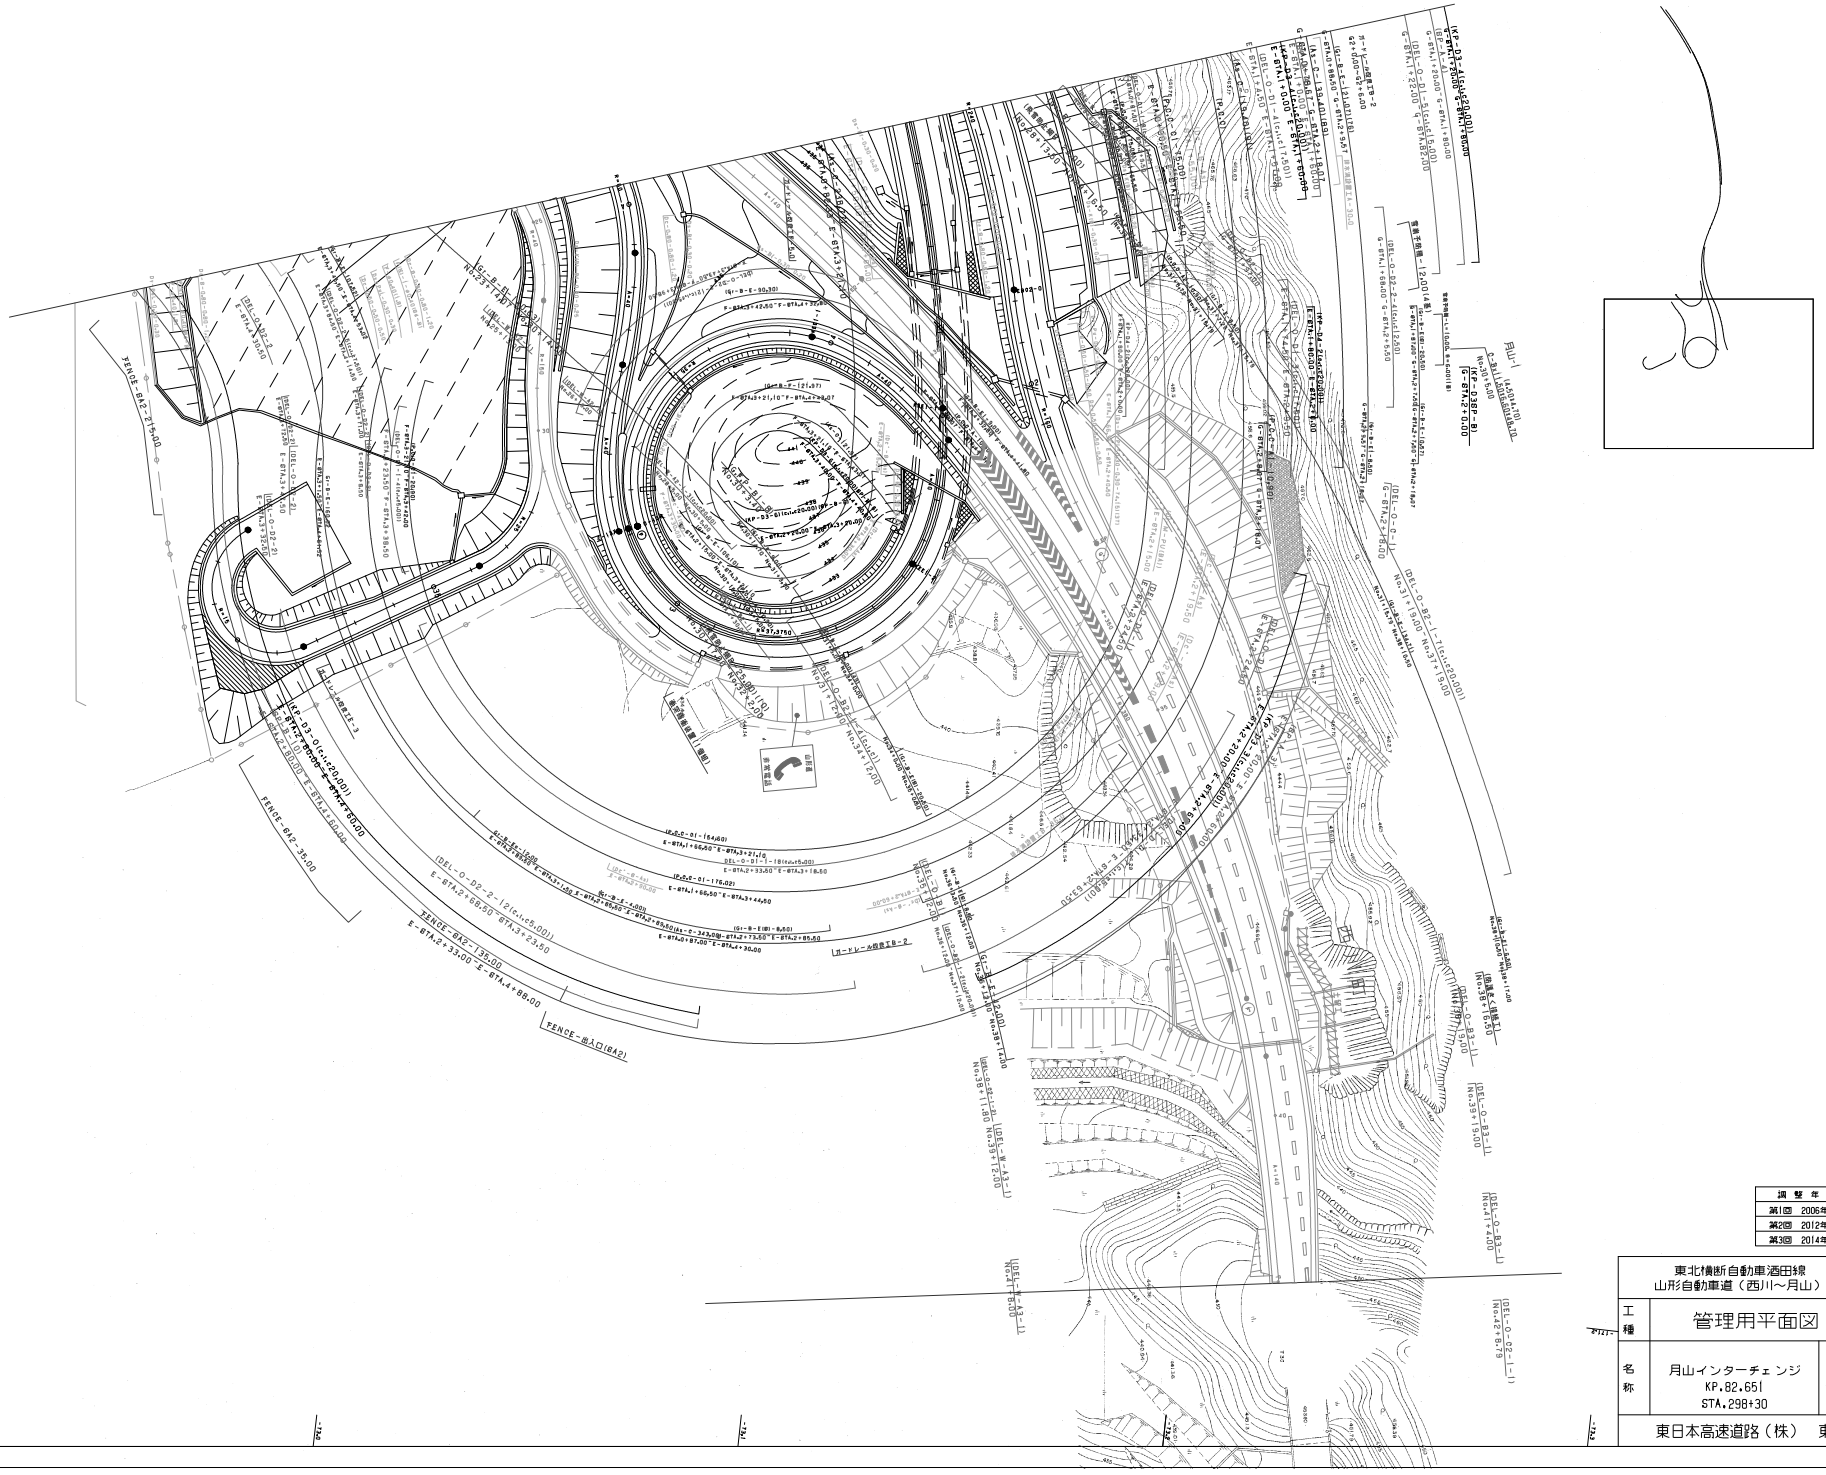

調整年月	摘要
第1回 2005年 2月	
第2回 2012年 4月	
第3回 2014年 2月	

東北横断自動車酒田線 山形自動車道（西川～月山）			——
工種	管理用平面図		——
名称	月山インターチェンジ KP.82.651 STA.298+30	縮尺 1/500	4 4
東日本高速道路（株） 東北支社			

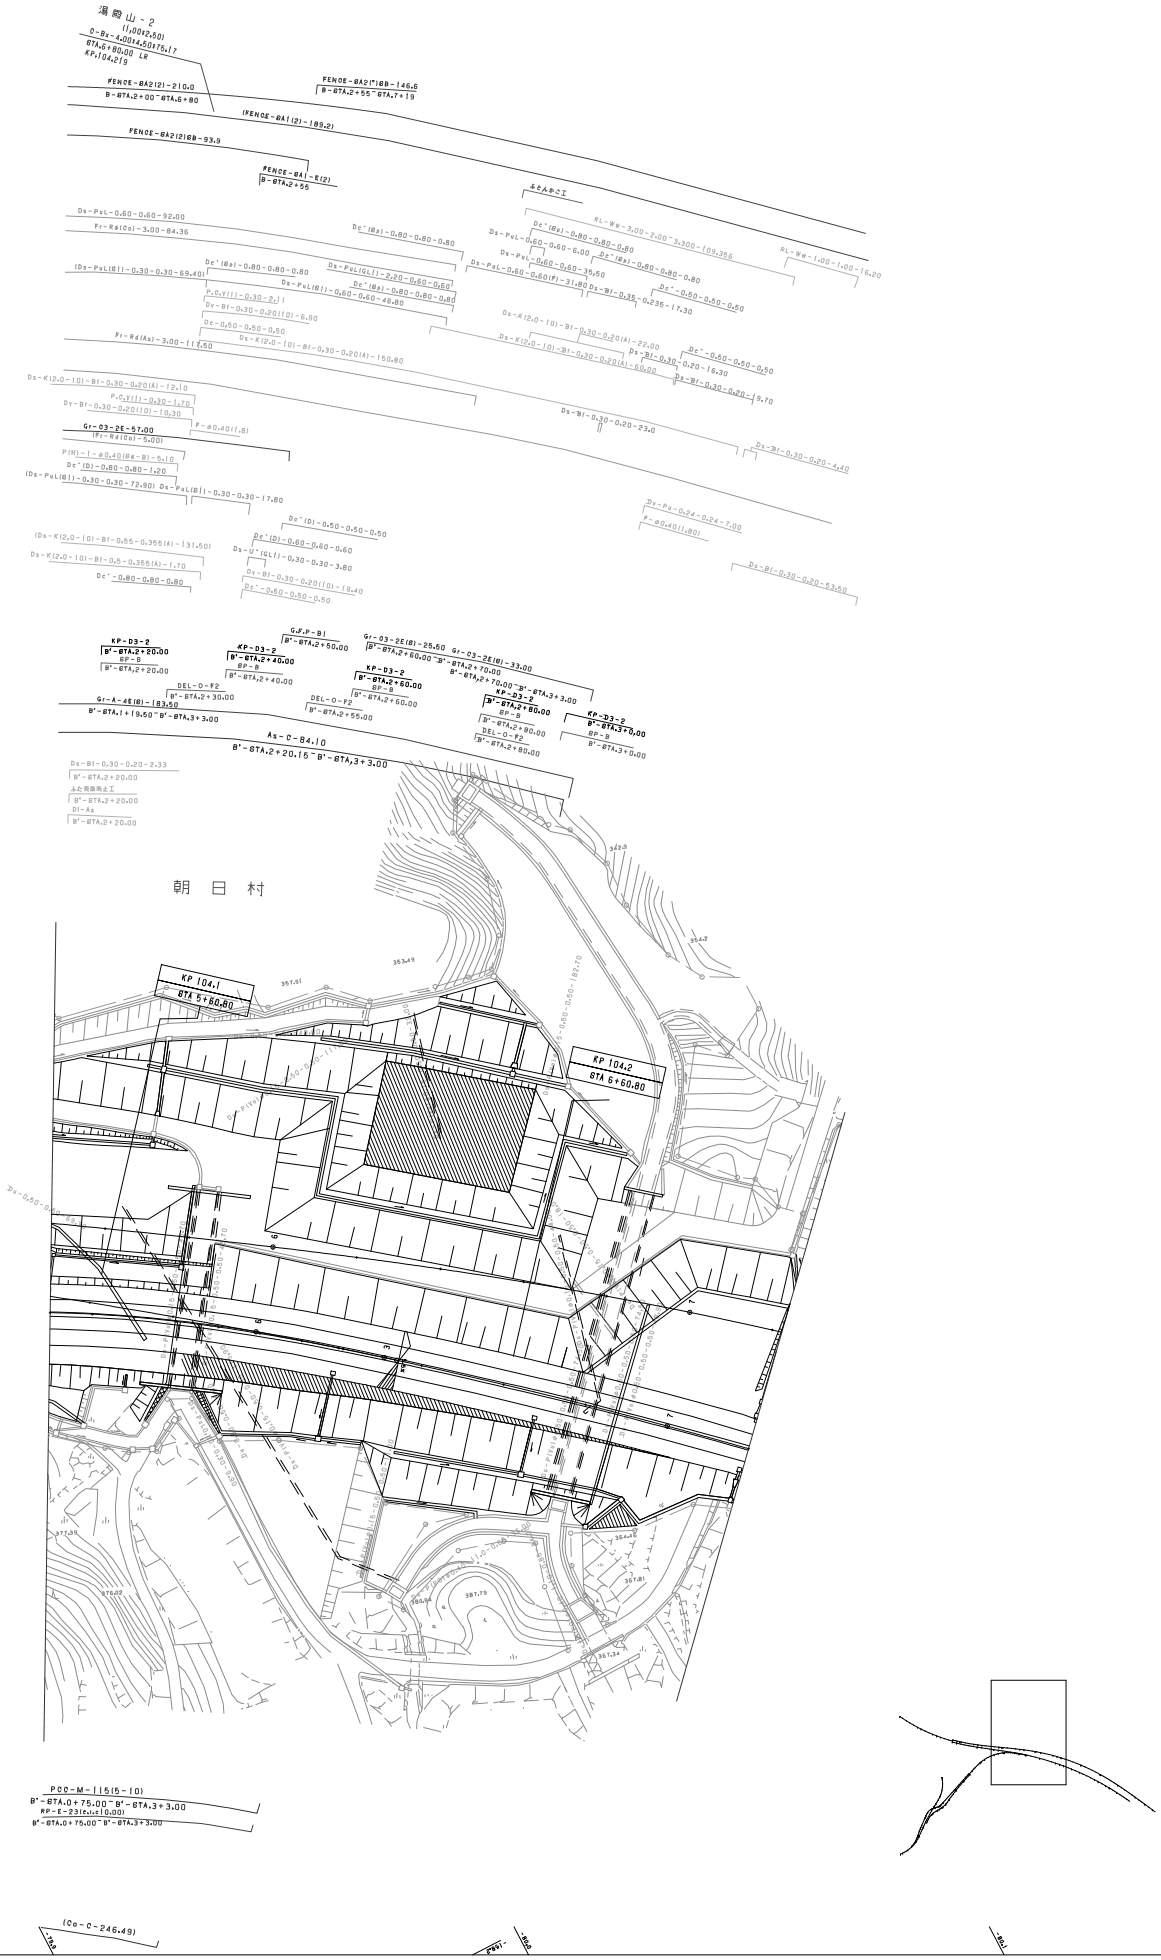

東北横断自動車道酒田線 山形自動車道(湯殿山～庄内あさひ)		工種	管理用平面図
湯殿山インターチェンジ KP.104.173 STA.6134	R	縮尺	1/500
東日本高速道路（株）　東北支社			1/4

施工年月	施工者

湯殿山インターチェンジ
KP.104.173
STA.6+34
1/500
2/4
東北横断自動車道酒田線
山形自動車道（湯殿山～庄内あさひ）
管理用平面図
東日本高速道路（株）　東北支社
第1版　2006年 2月

履歴年月	摘要
第1回 2006年 2月	

東北横断自動車道酒田線 山形自動車道（湯殿山～庄内あさひ）			—
工種	管理用平面図		—
名称	湯殿山インターチェンジ KP. 104. 173 STA. 6+34	縮尺 1/500	3 4

東日本高速道路（株）　東北支社

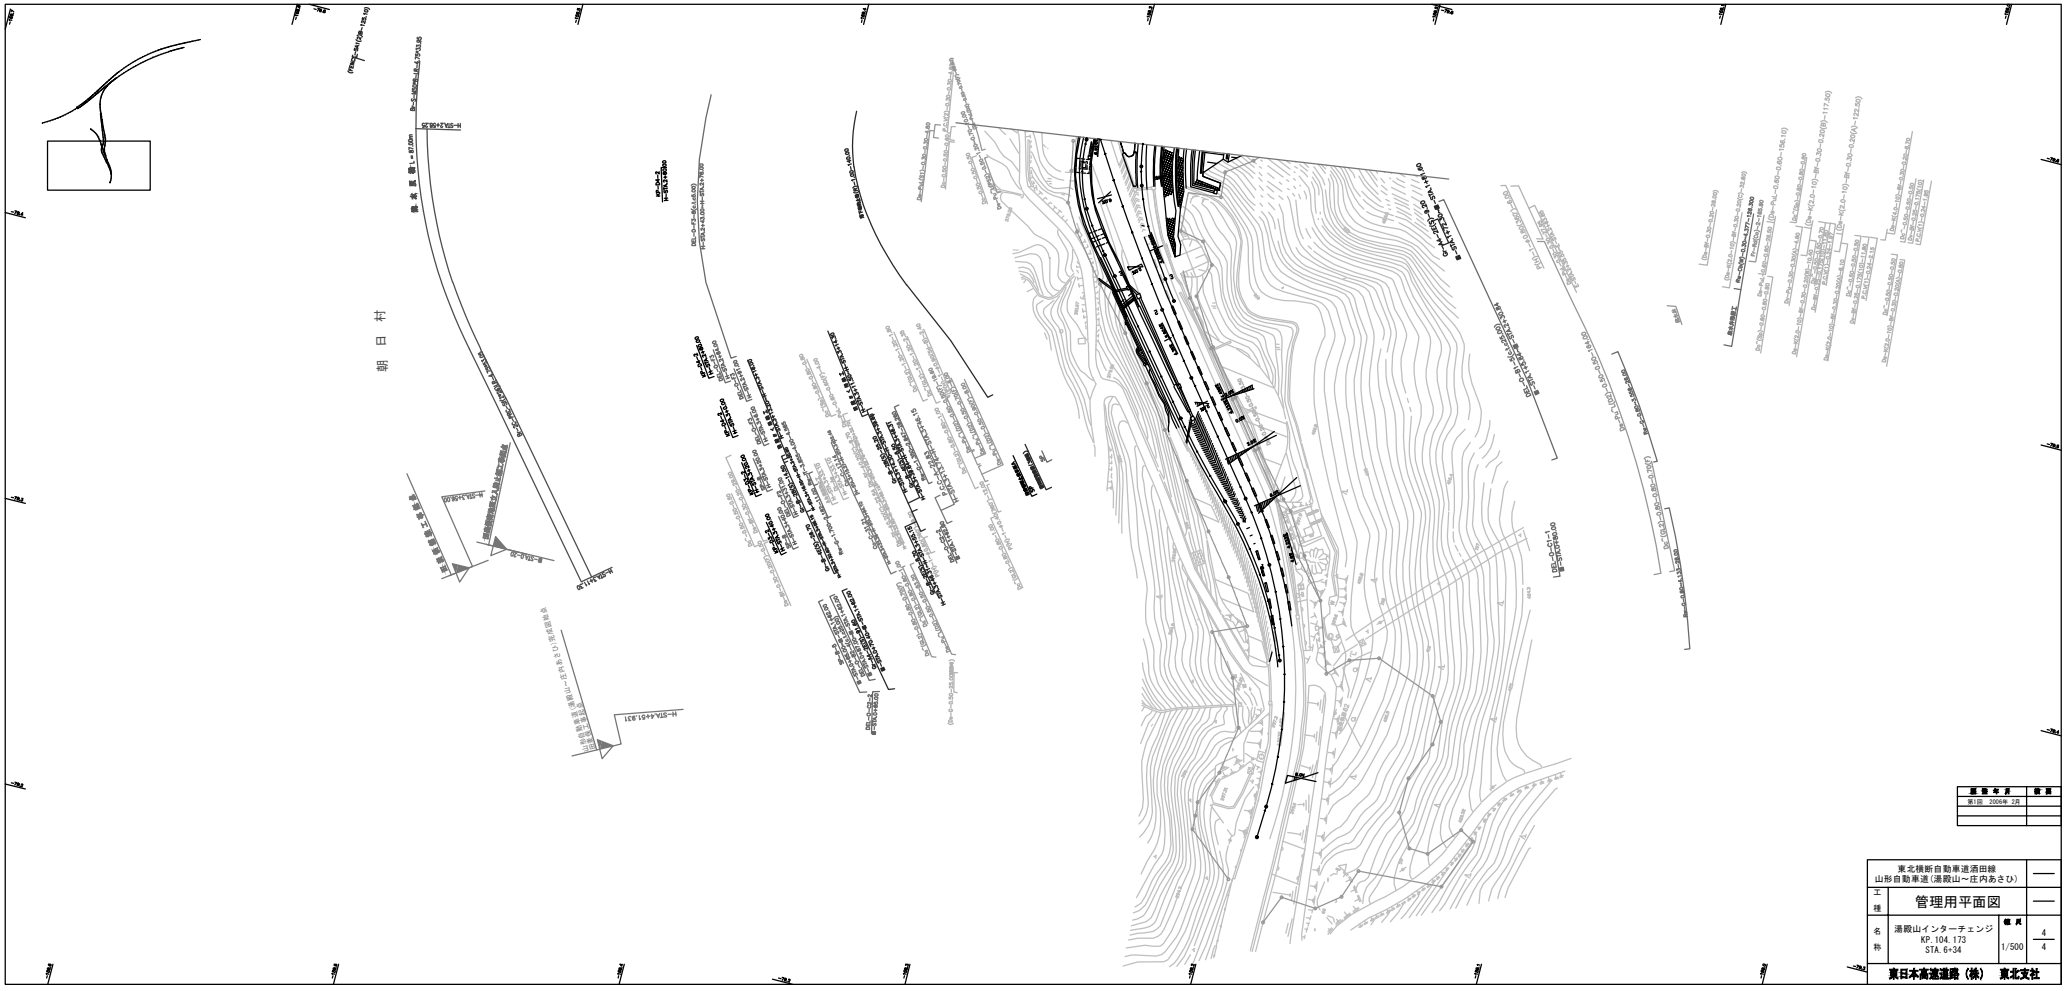

変更年月	概要

東北横断自動車道酒田線 山形自動車道（湯殿山～庄内あさひ）			―
工種	管理用平面図		―
名称	湯殿山インターチェンジ KP. 104. 173 STA. 6+34	縮尺 1/500	4 4
東日本高速道路（株） 東北支社			

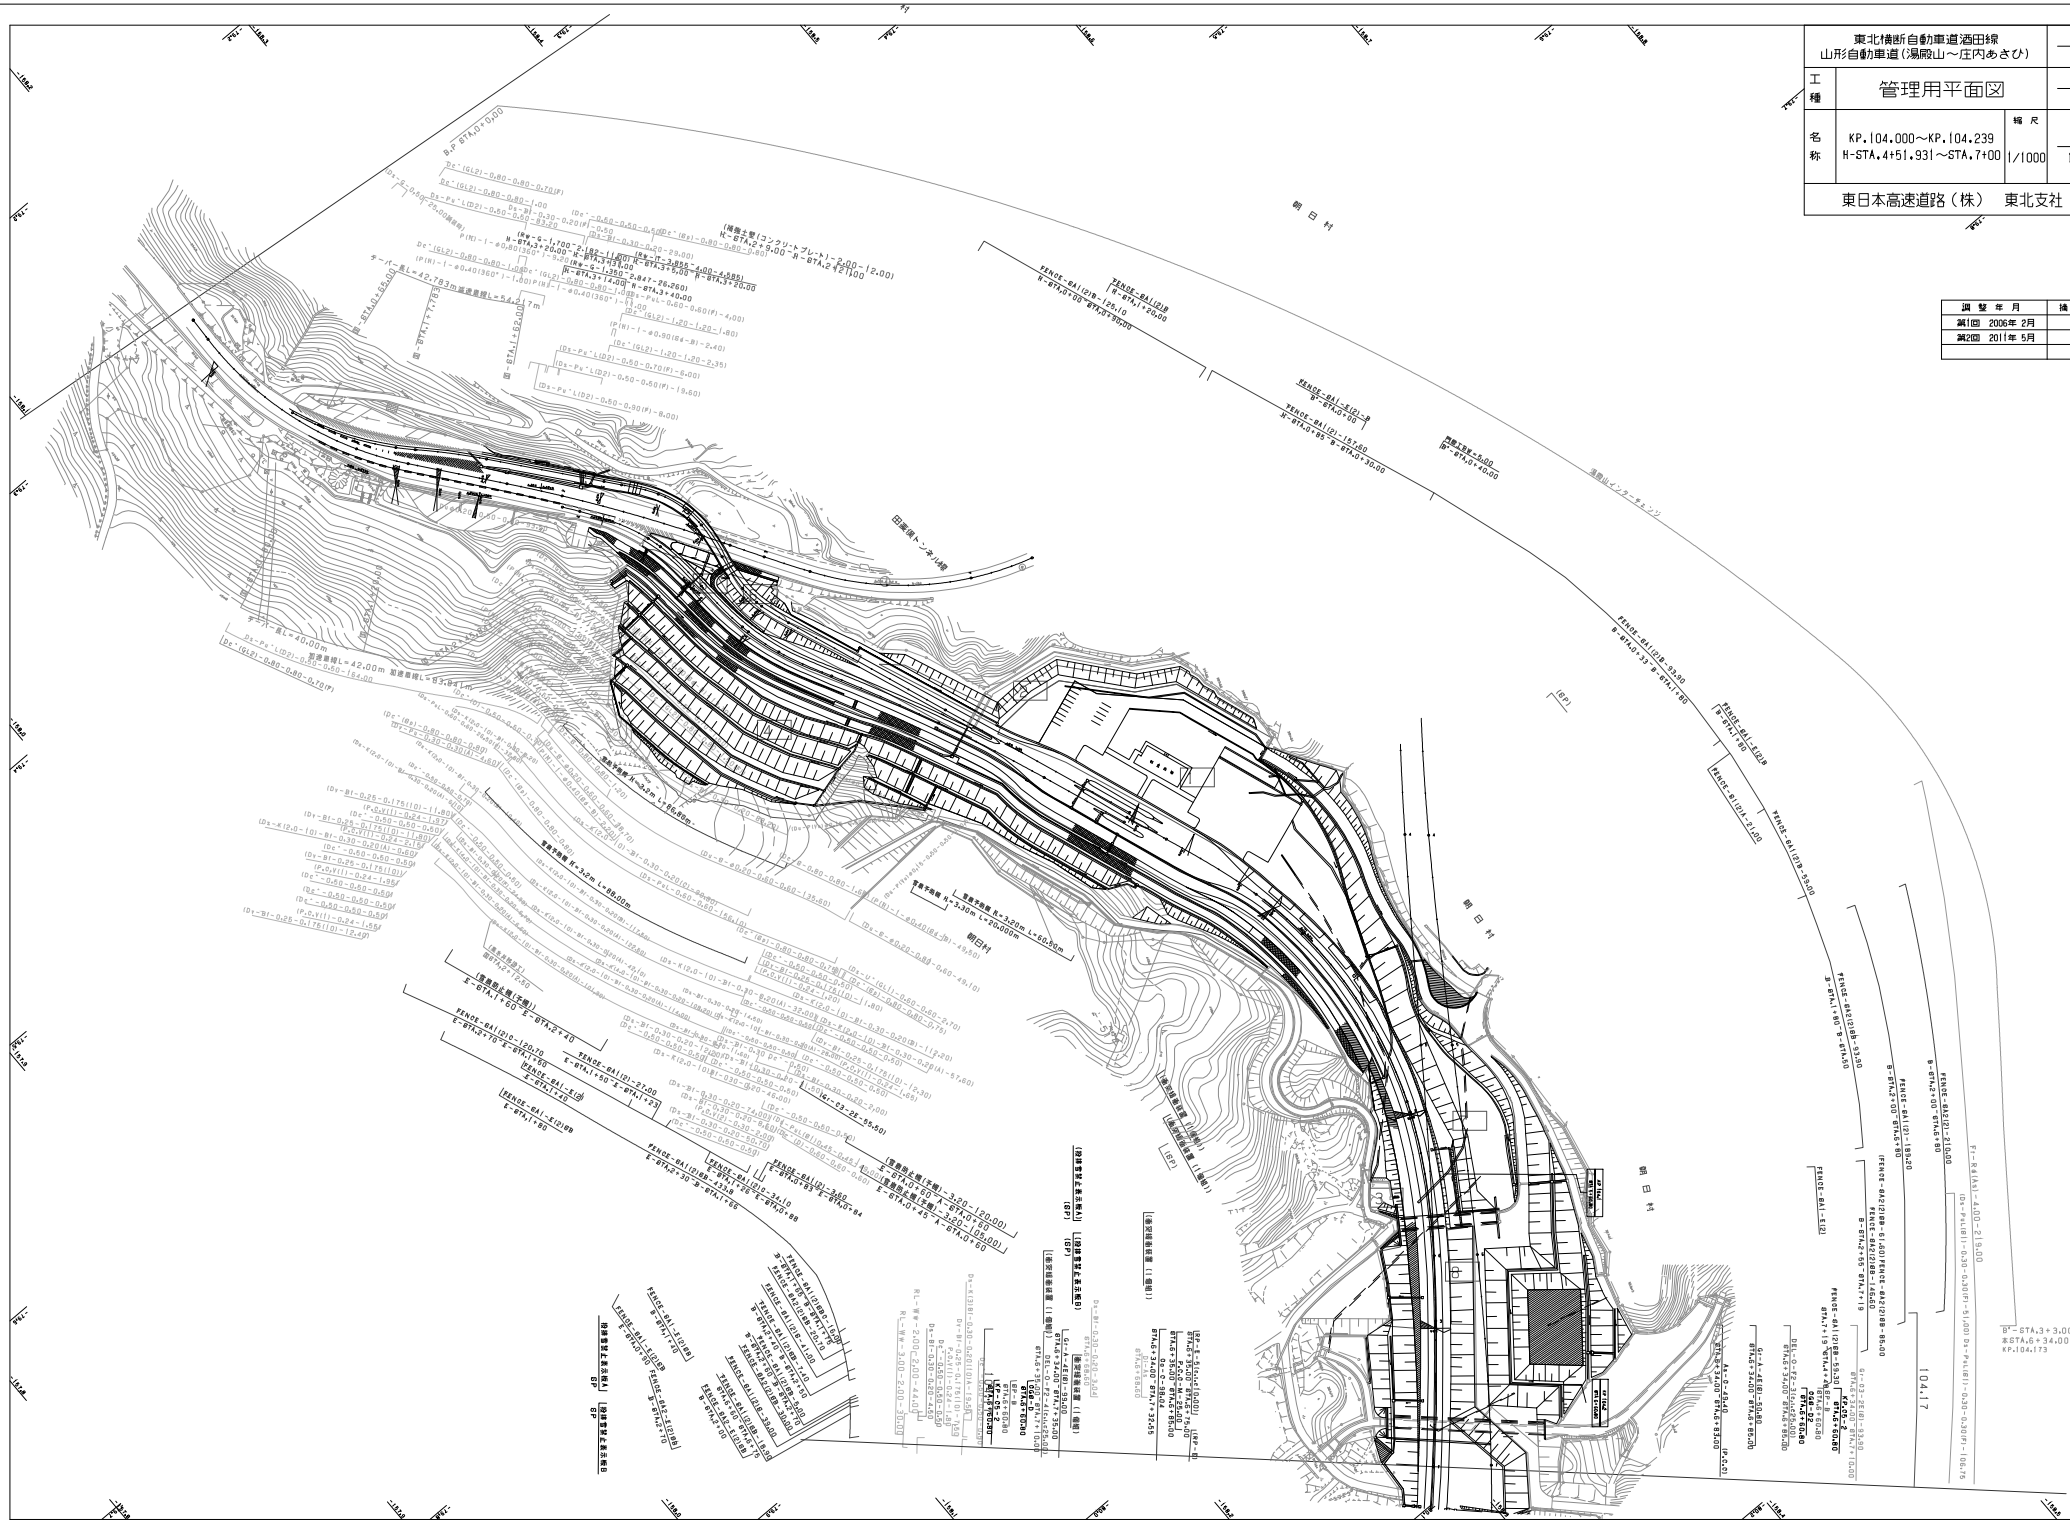
東北横断自動車道酒田線
山形自動車道（湯殿山～庄内あさひ）
工種
管理用平面図
名称
KP.104.000～KP.104.239
H-STA.4+51.931～STA.7+00
縮尺
1/1000
1
17
東日本高速道路（株） 東北支社
調整年月
摘要
第1回 2006年 2月
第2回 2011年 5月
朝日村
田麦俣トンネル
104.17

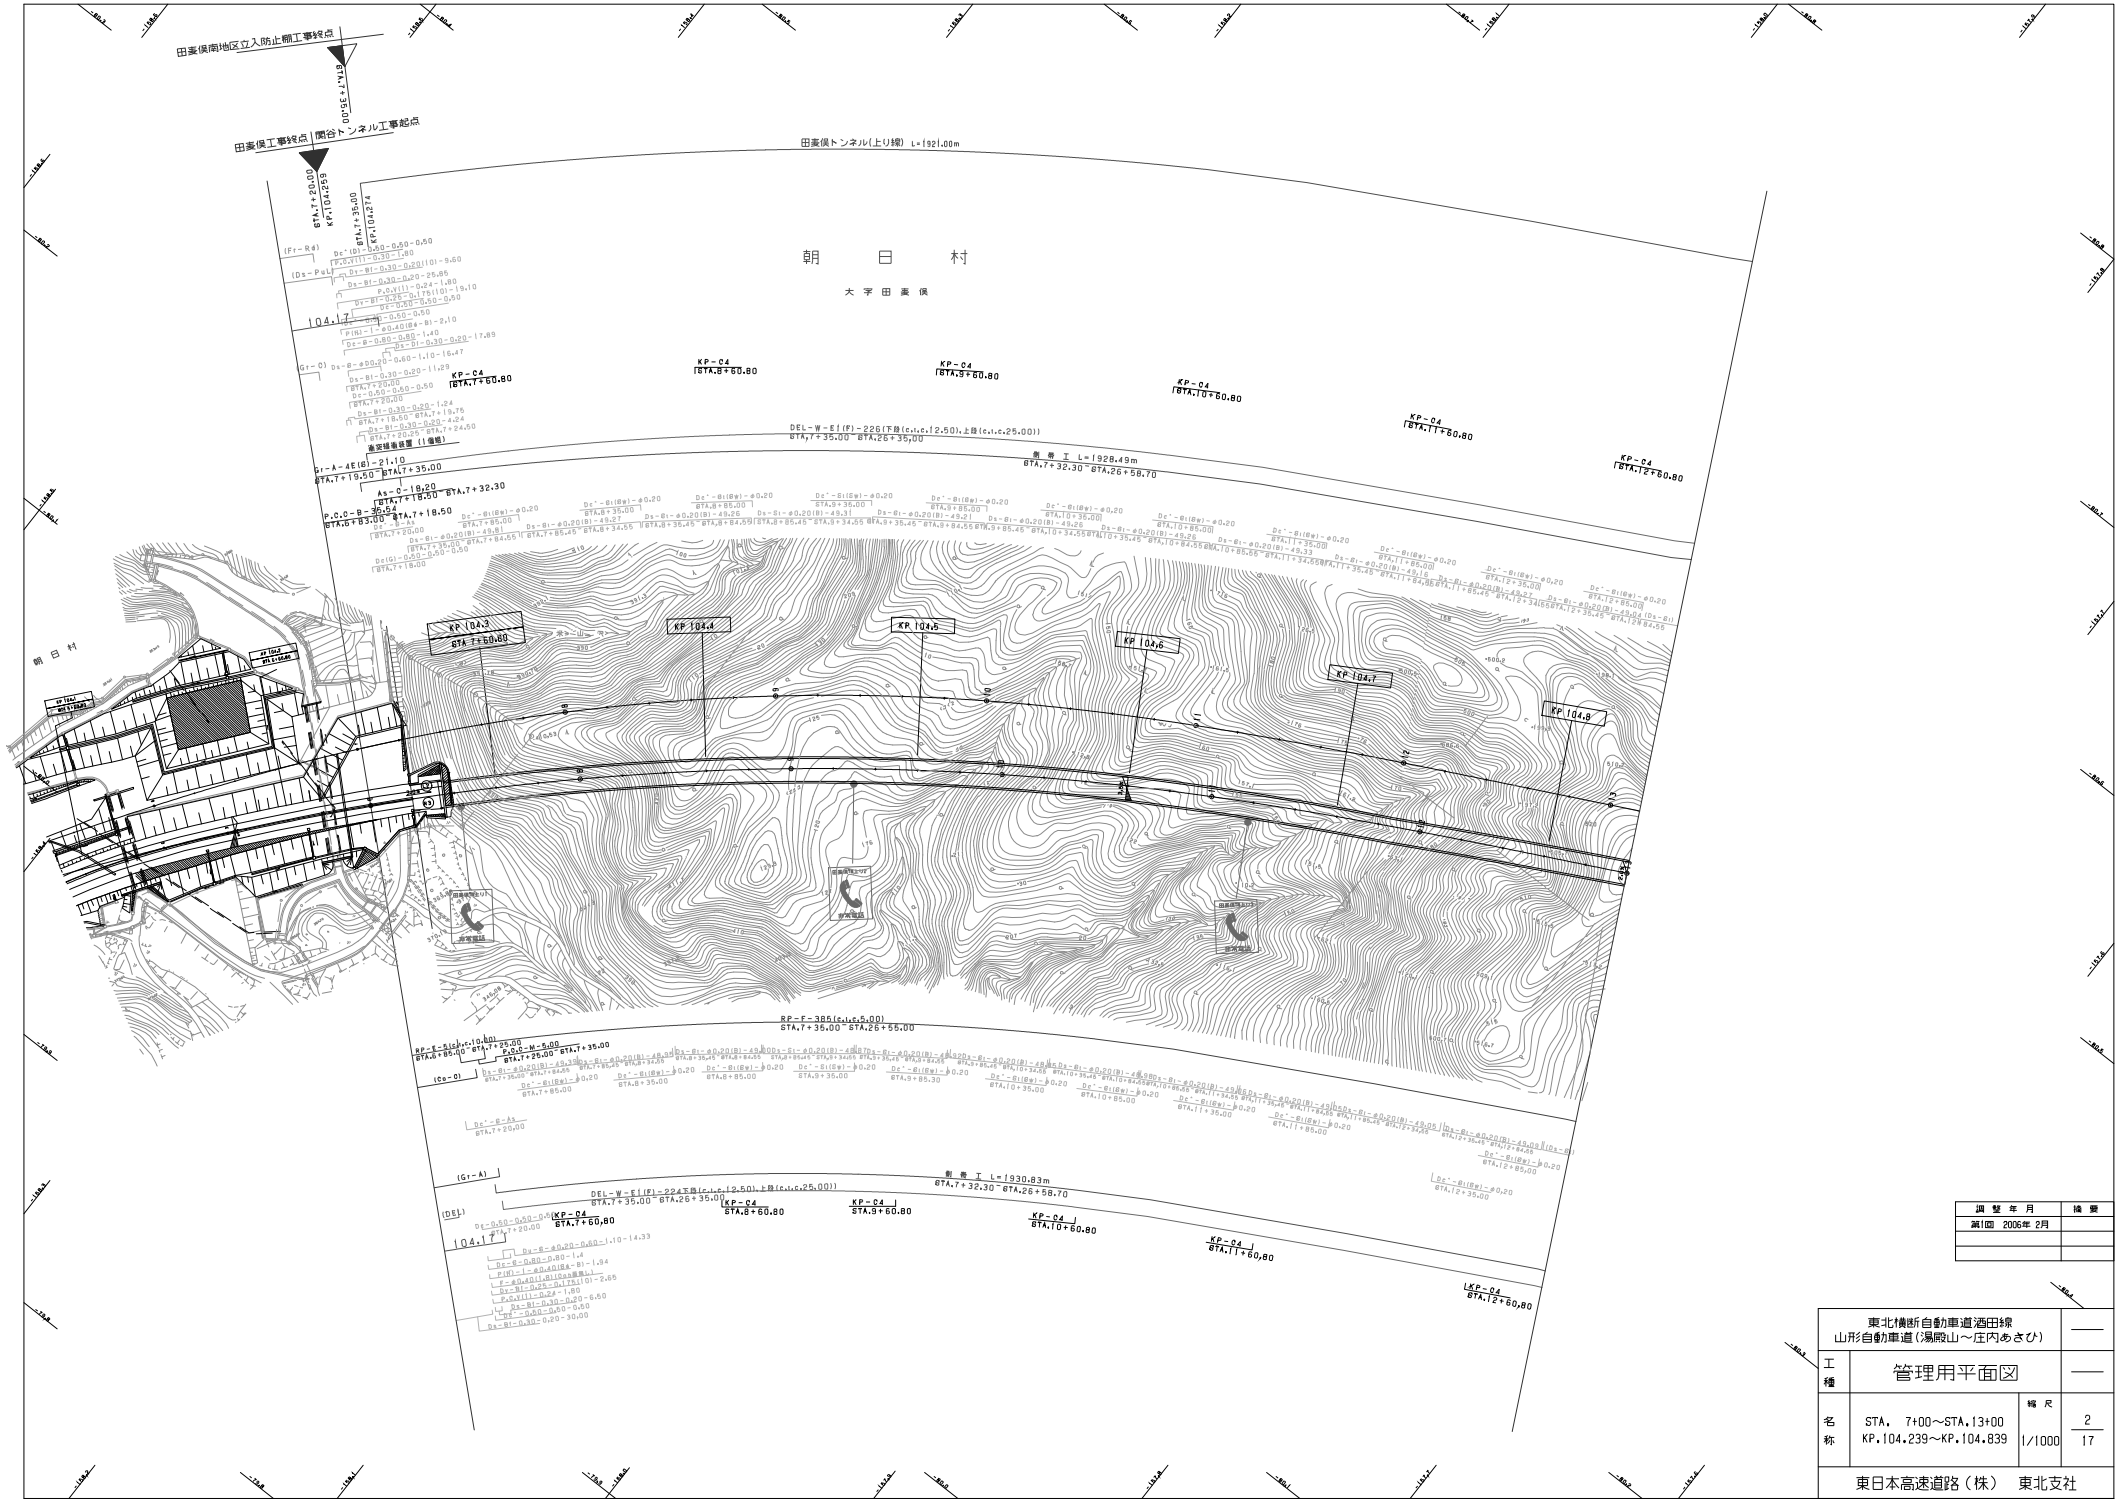

調整年月	摘要
第1回 2006年 2月	

東北横断自動車道酒田線 山形自動車道(湯殿山～庄内あさひ)			——
工種	管理用平面図		——
名称	STA. 7+00～STA.13+00 KP.104.239～KP.104.839	縮尺 1/1000	2 17
東日本高速道路(株) 東北支社			

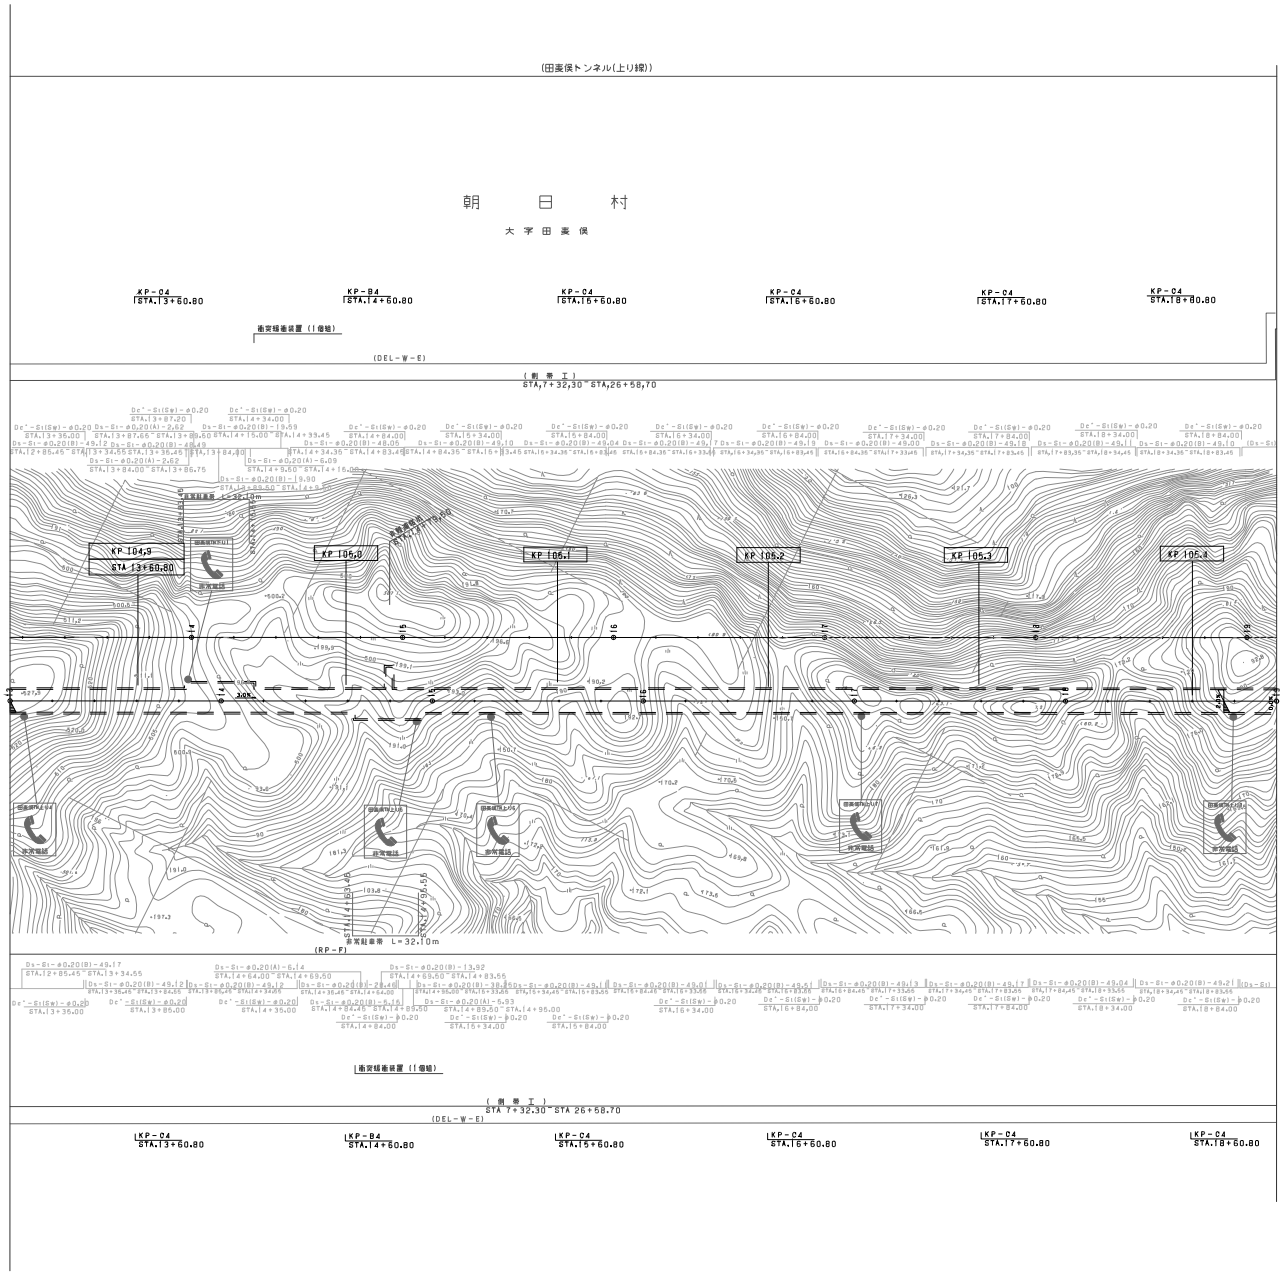

調整年月	摘要
第1回 2006年 2月	

東北横断自動車道酒田線 山形自動車道(湯殿山～庄内あさひ)			——
工種	管理用平面図		——
名称	KP.104.839～KP.105.439 STA.13+00～STA.19+00	縮尺 1/1000	3 17

東日本高速道路（株）　東北支社

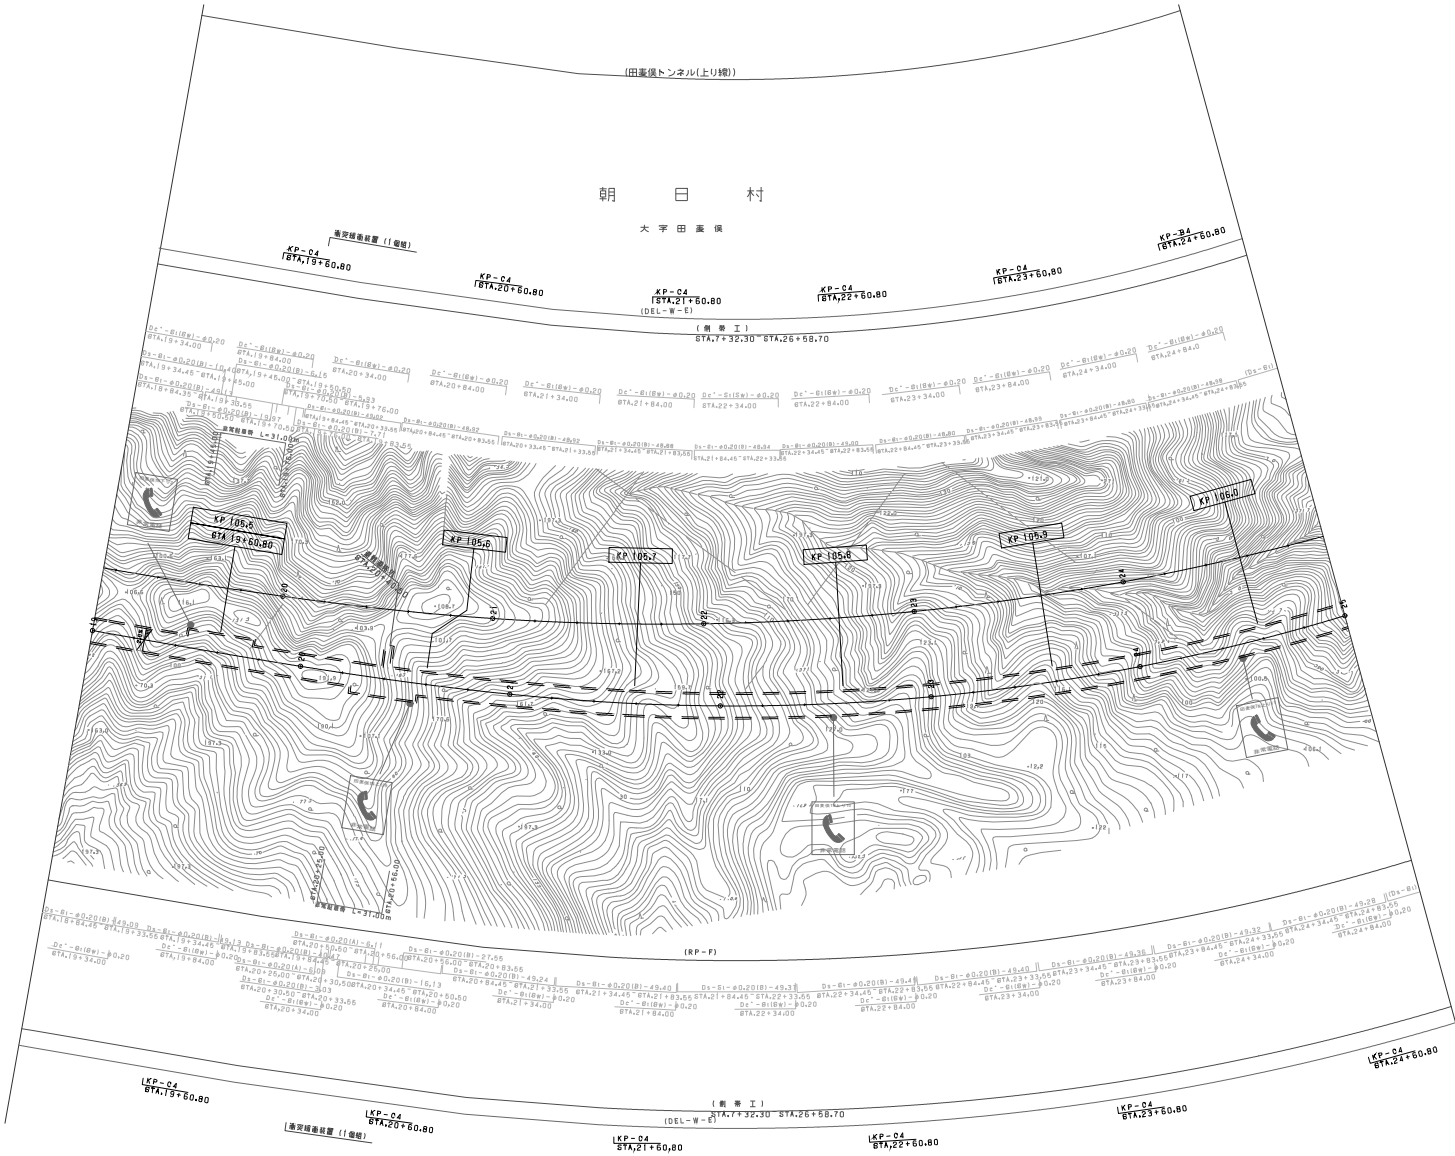

調整年月	摘要
第1回　2006年 2月	

東北横断自動車道酒田線
山形自動車道(湯殿山～庄内あさひ)

工種　管理用平面図

名称　KP.105.439～KP.106.039
STA.19+00～STA.25+00

縮尺　1/1000

4
17

東日本高速道路(株)　東北支社

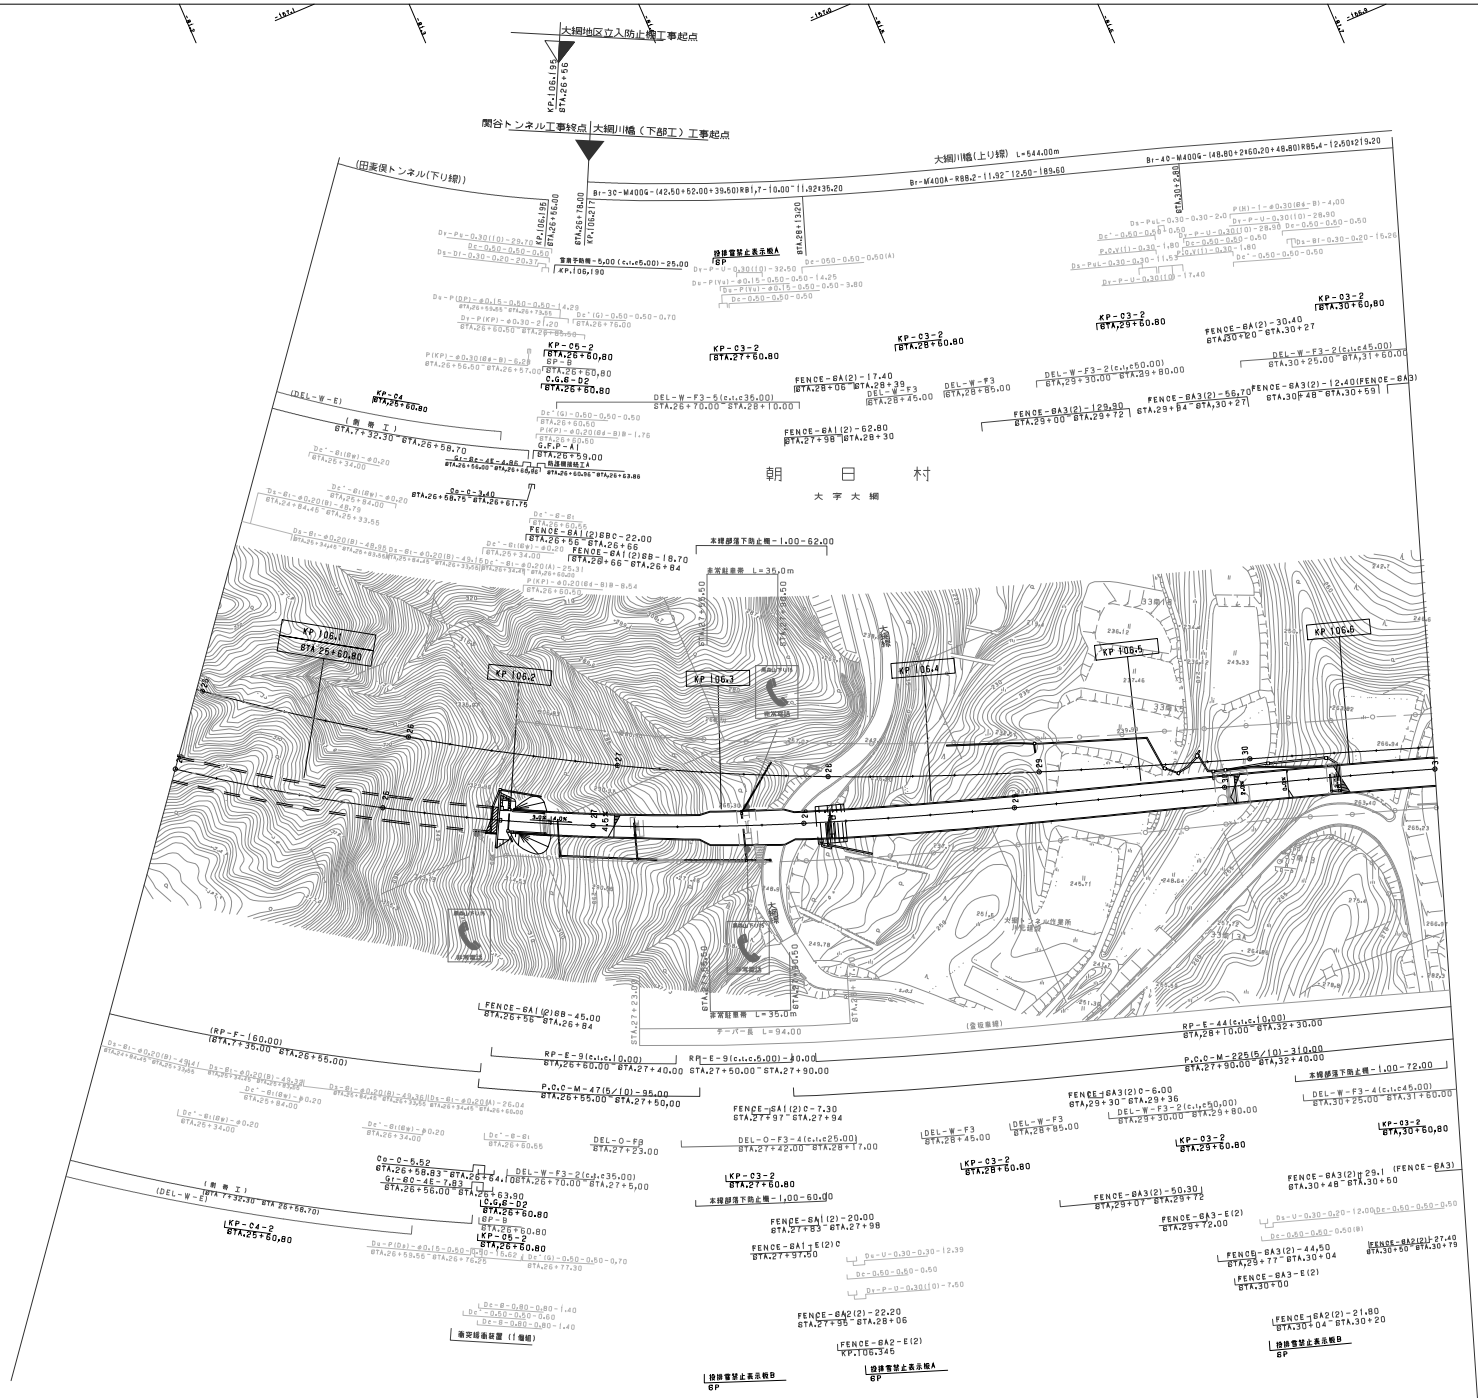

調整年月	摘要
第1回 2006年 2月	

東北横断自動車道酒田線 山形自動車道(湯殿山～庄内あさひ)			——
工種	管理用平面図		——
名称	KP.106.039～KP.106.639 STA.25+00～STA.31+00	縮尺 1/1000	5 17
東日本高速道路（株） 東北支社			

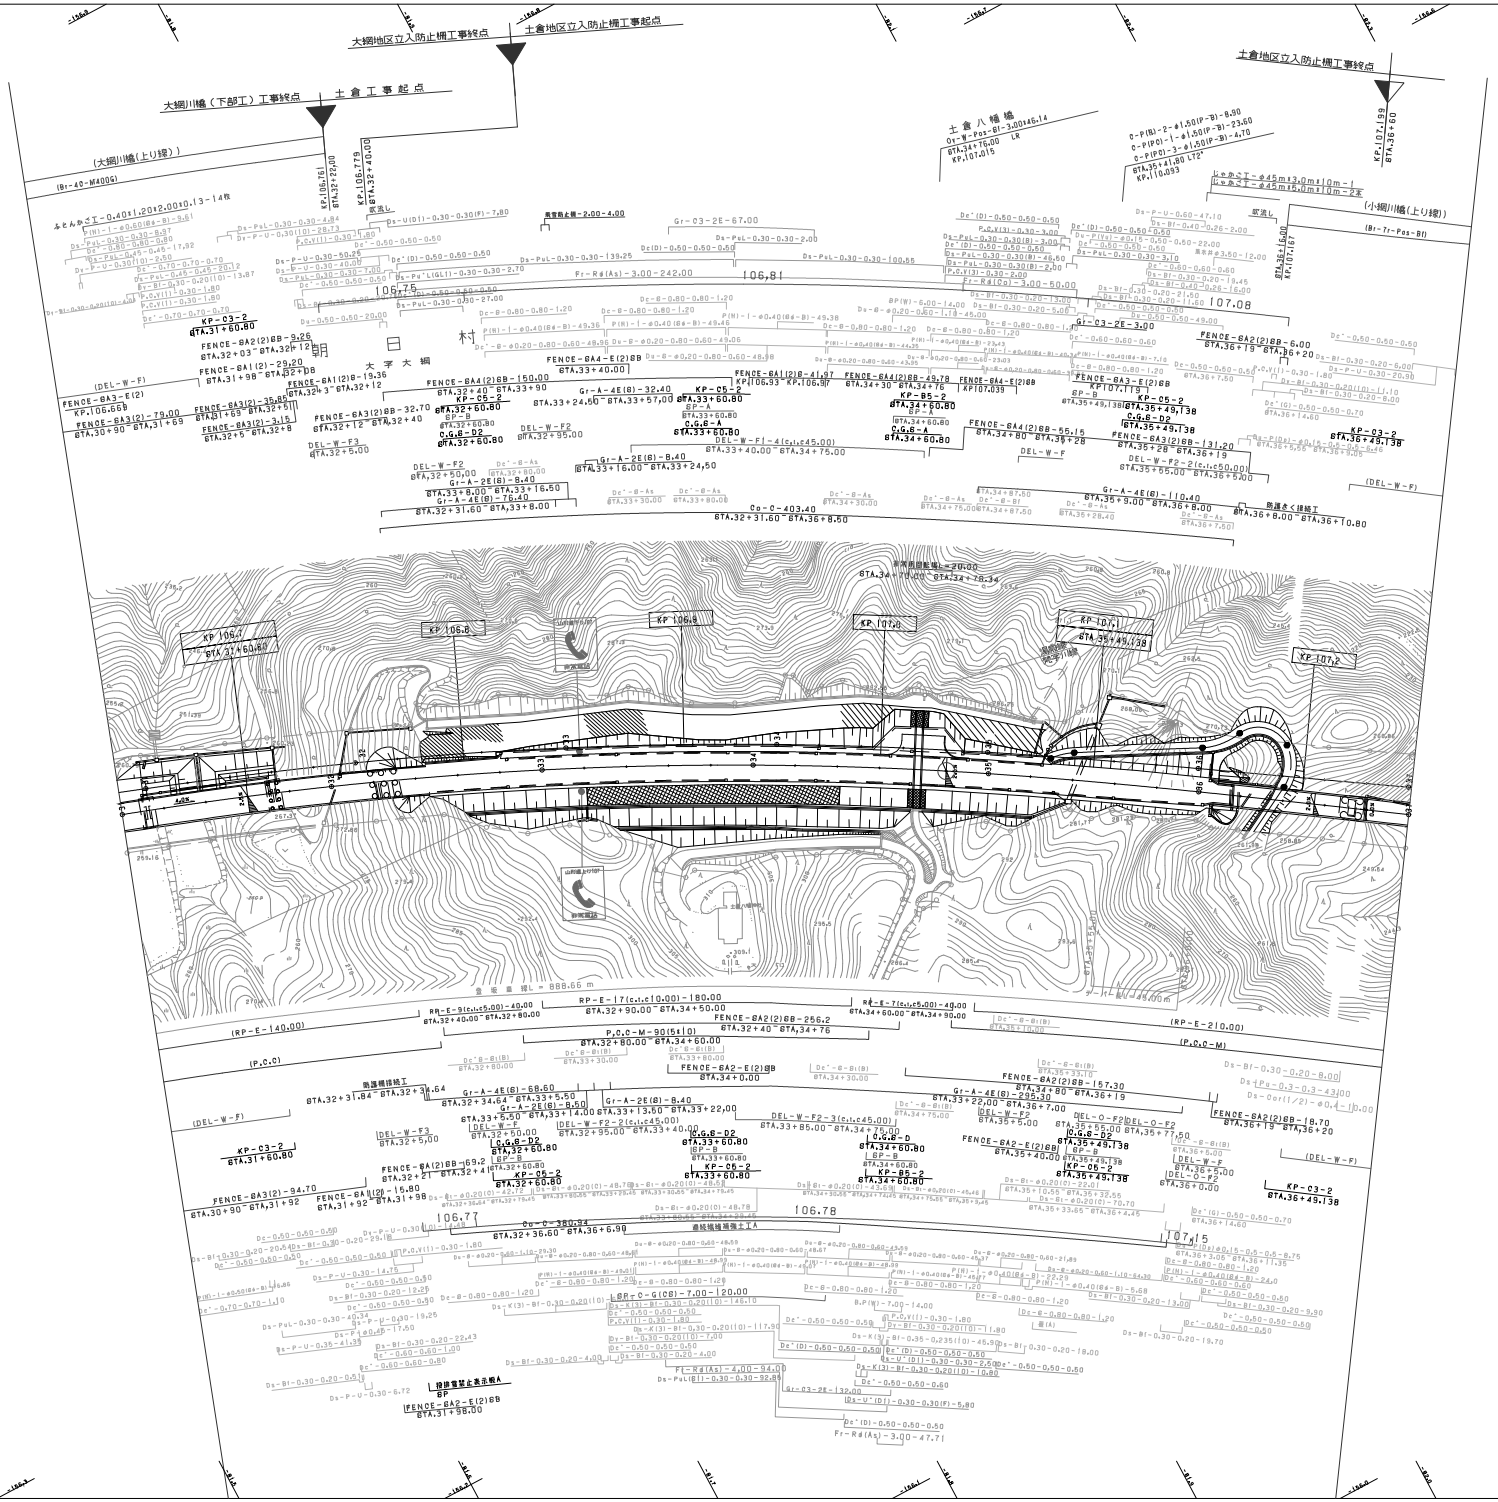
大網地区立入防止柵工事終点
土倉地区立入防止柵工事起点
大網川橋（下部工）工事終点
土倉工事起点
（大網川橋（上り線））
土倉八幡橋
土倉地区立入防止柵工事終点
（小網川橋（上り線））
大字大網

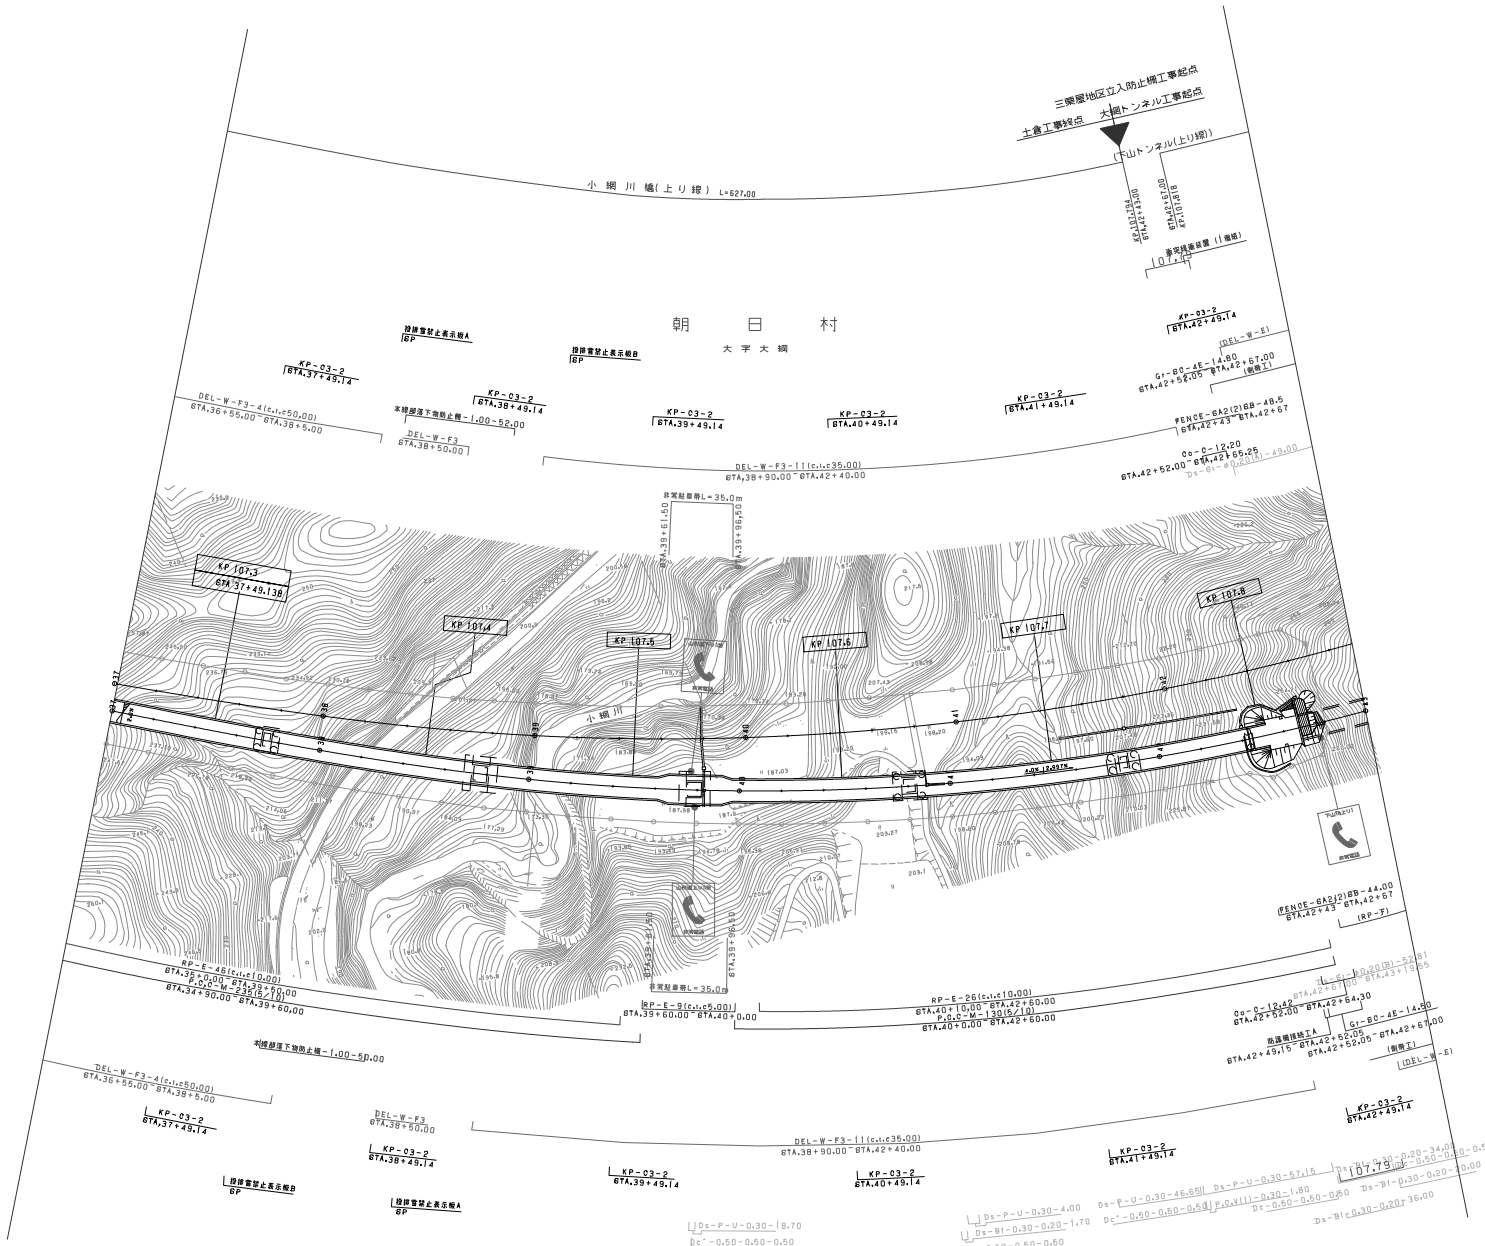

調整年月	摘要
第1回 2006年 2月	

東北横断自動車道酒田線 山形自動車道(湯殿山～庄内あさひ)			——
工種	管理用平面図		——
名称	KP.107.251～KP.107.851 STA.37+00～STA.43+00	縮尺 1/1000	7 17
東日本高速道路(株)　東北支社			

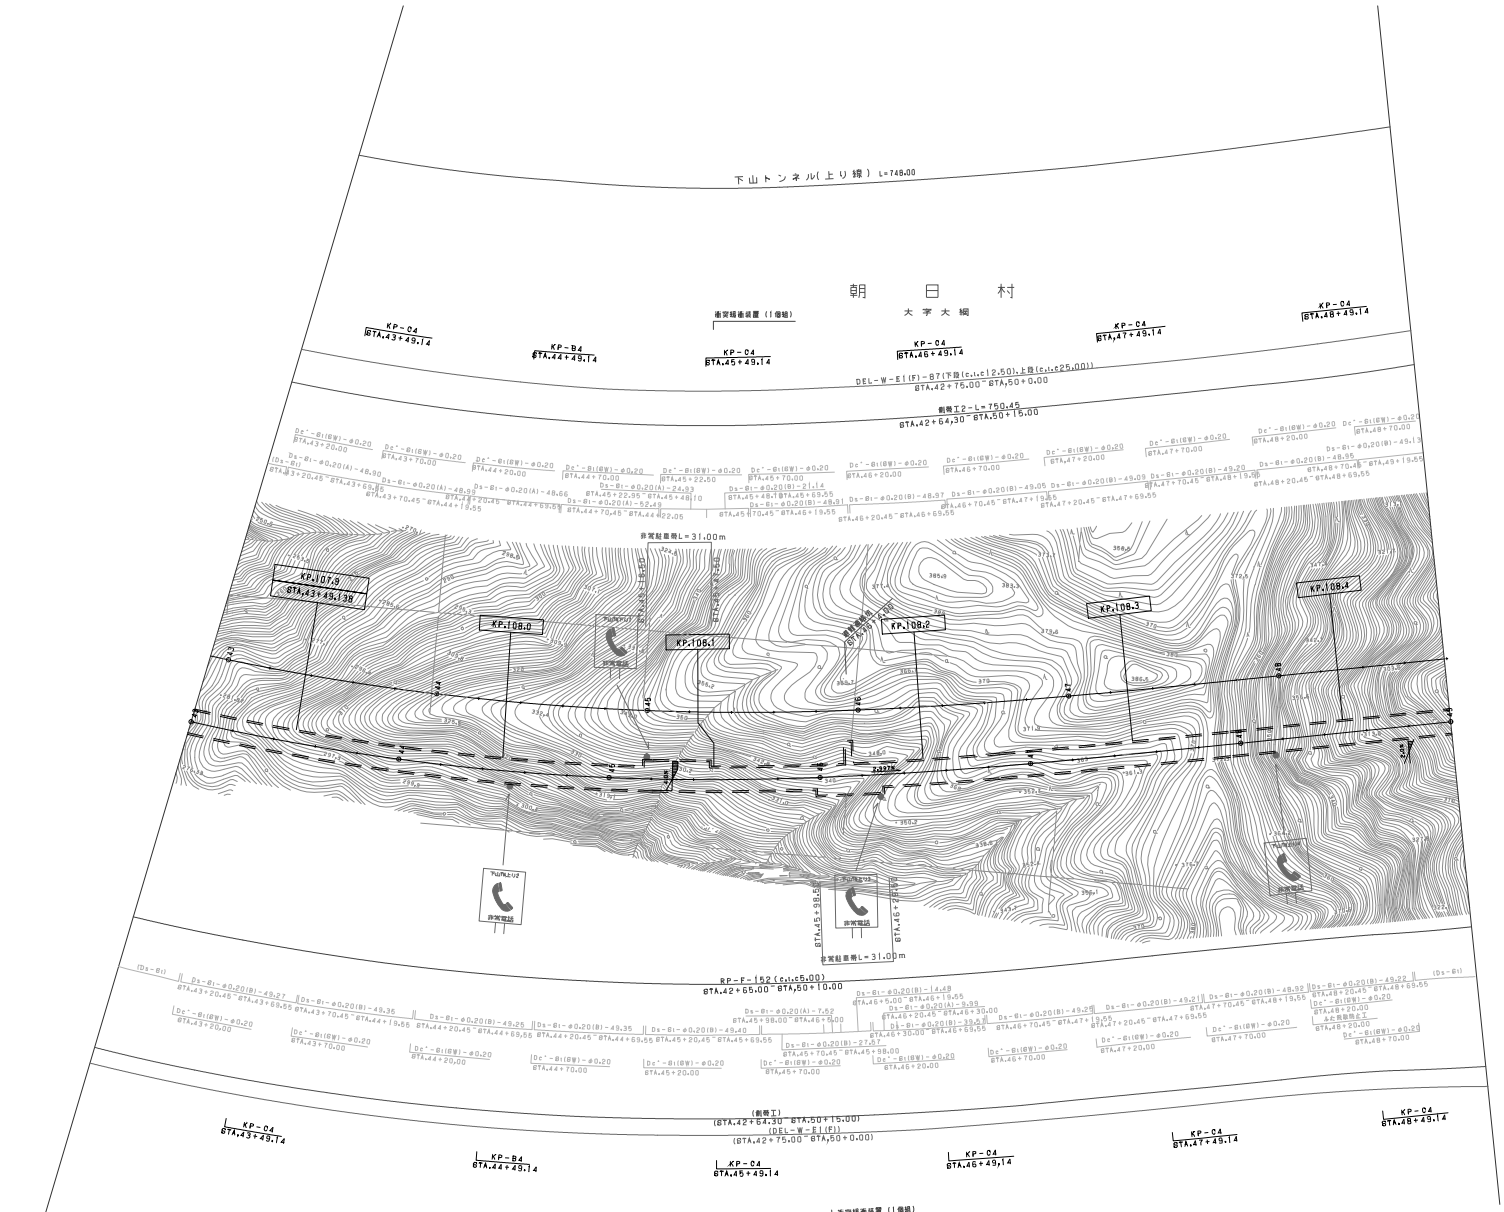
下山トンネル(上り線) L=748.00
朝　日　村
大字大網
KP-04 STA.43+49.14
KP-B4 STA.44+49.14
KP-04 STA.45+49.14
KP-04 STA.46+49.14
KP-04 STA.47+49.14
KP-04 STA.48+49.14
DEL-W-E(F)-B7(下段(c,i,c)2.50),上段(c,i,c25.00))
STA.42+75.00～STA.50+0.00
擁壁工2-L=750.45
STA.42+64.30～STA.50+15.00
非常駐車帯L=31.00m
KP.107.9 STA.43+49.138
KP.108.0
KP.108.1
KP.108.2
KP.108.3
KP.108.4
非常電話
RP-F-152(c,i,c5.00)
STA.42+65.00～STA.50+10.00
(擁壁工)
(STA.42+64.30～STA.50+15.00)
(DEL-W-E(F))
(STA.42+75.00～STA.50+0.00)
KP-04 STA.43+49.14
KP-B4 STA.44+49.14
KP-04 STA.45+49.14
KP-04 STA.46+49.14
KP-04 STA.47+49.14
KP-04 STA.48+49.14
非常駐車帯L=31.00m
非常電話
非常電話
非常電話

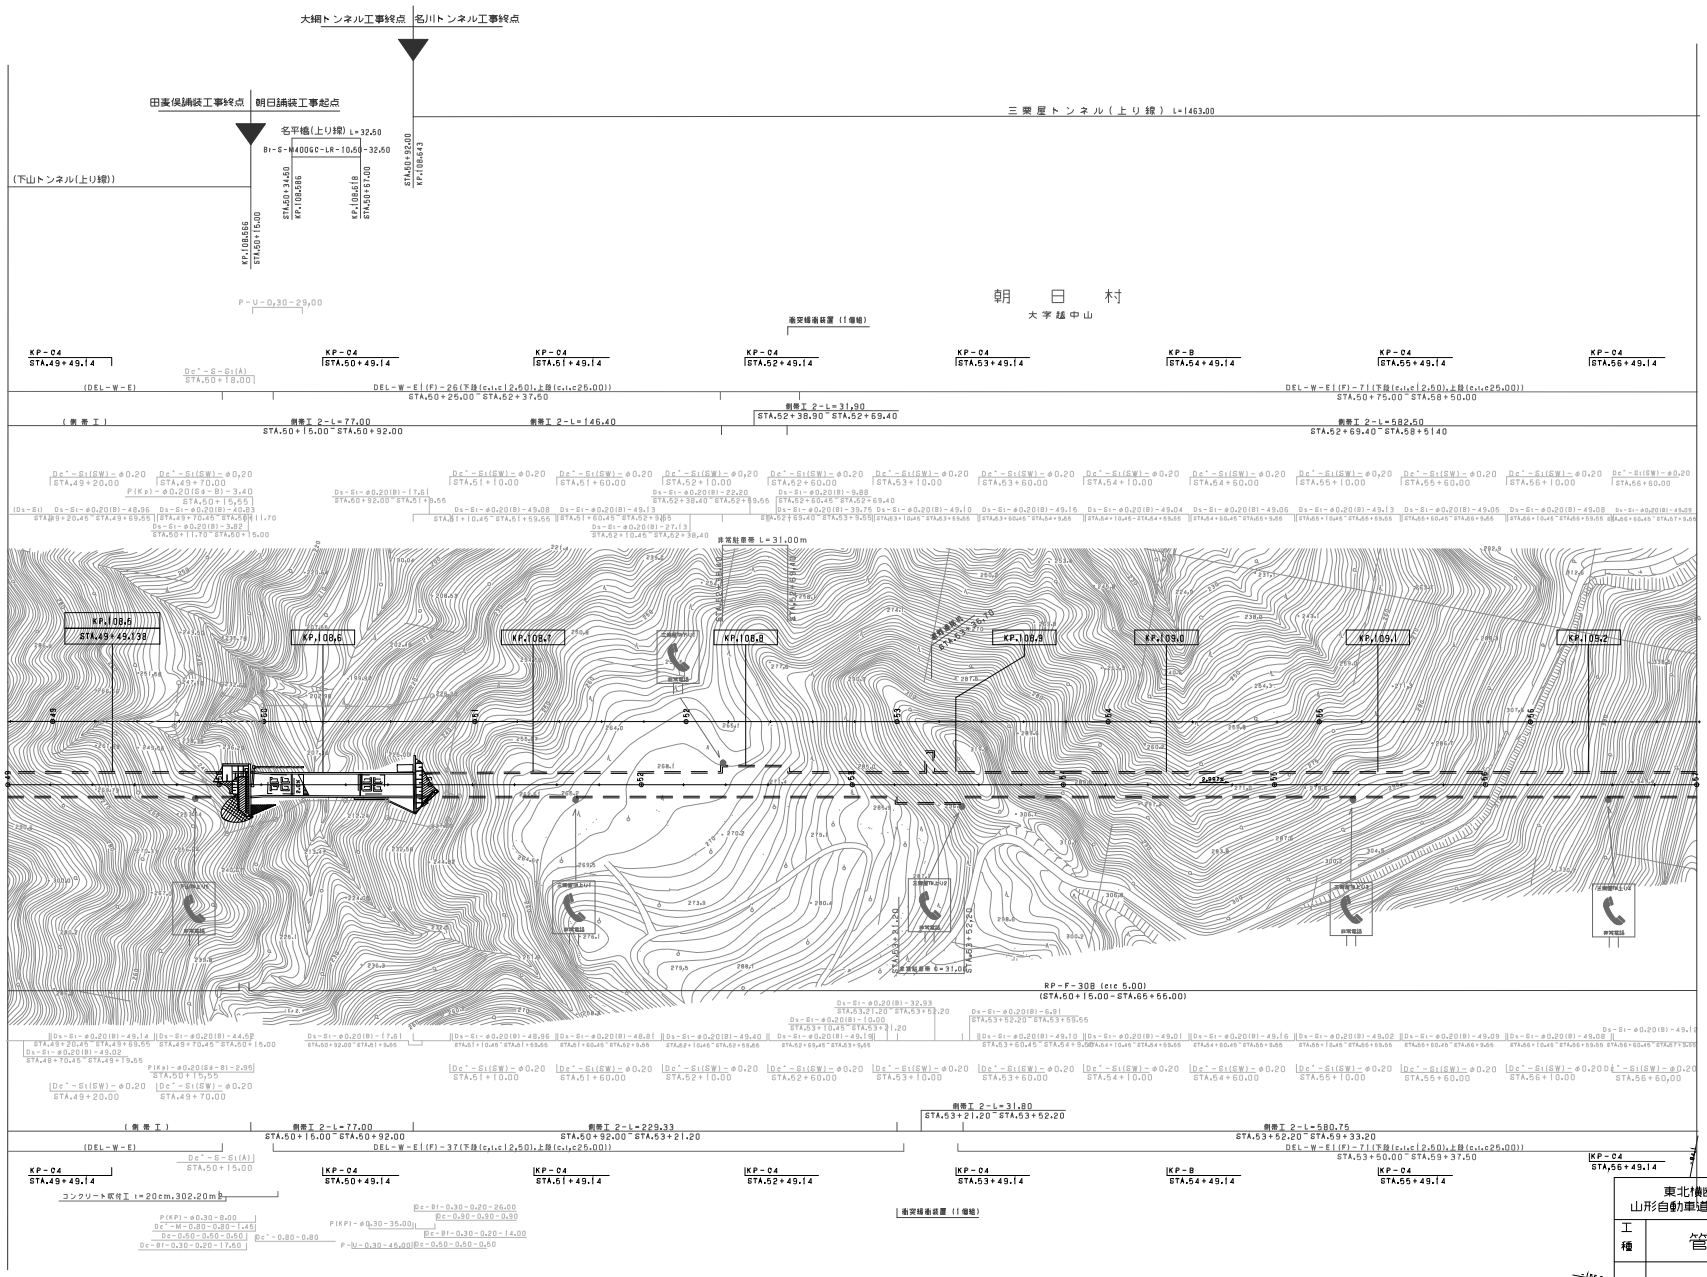

調 整 年 月	摘 要
第1回 2006年 2月	

東北横断自動車道酒田線
山形自動車道(湯殿山~庄内あさひ)

工種: 管理用平面図

名称: KP.108.451~KP.109.251
STA.49+00~STA.57+00

縮尺: 1/1000

9/17

東日本高速道路(株) 東北支社

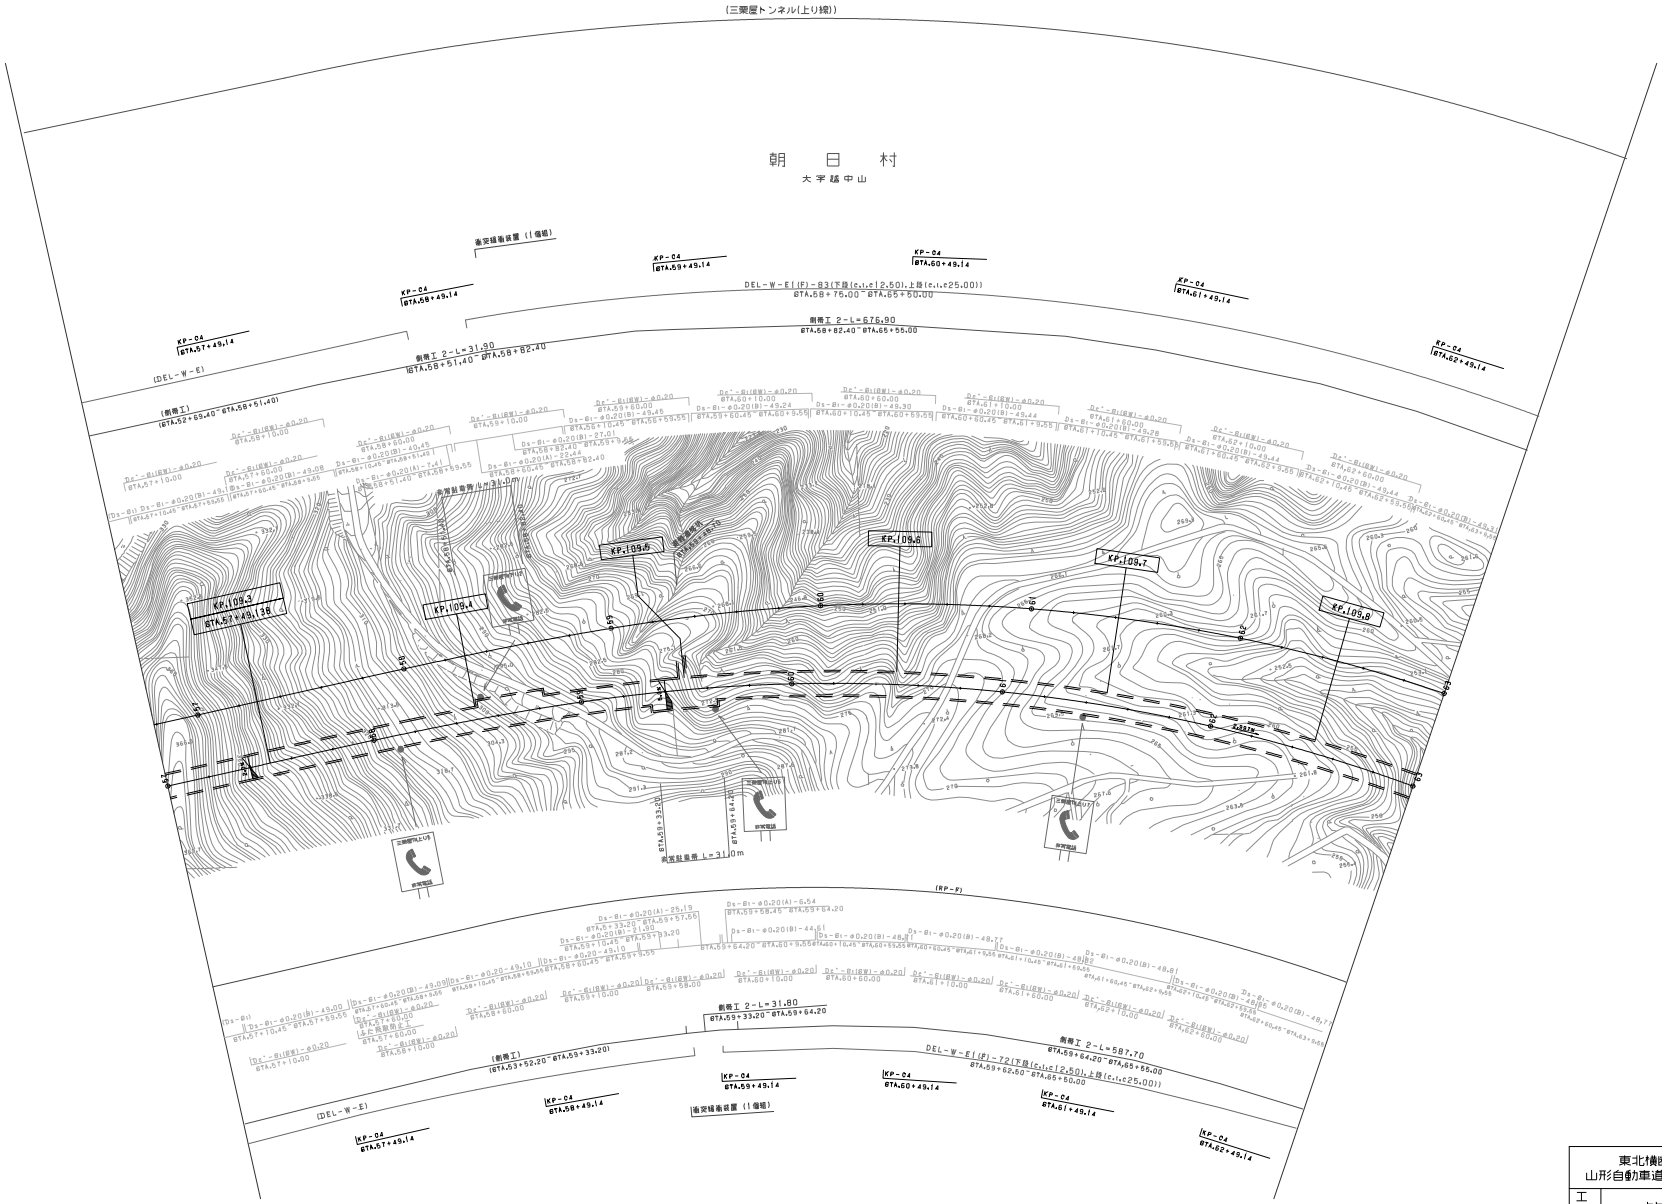

調整年月	摘要
第1回 2006年 2月	

東北横断自動車道酒田線 山形自動車道（湯殿山～庄内あさひ）			——
工種	管理用平面図		——
名称	KP.109.251～KP.109.851 STA.57+00～STA.63+00	縮尺 1/1000	10 17
東日本高速道路（株）　東北支社			

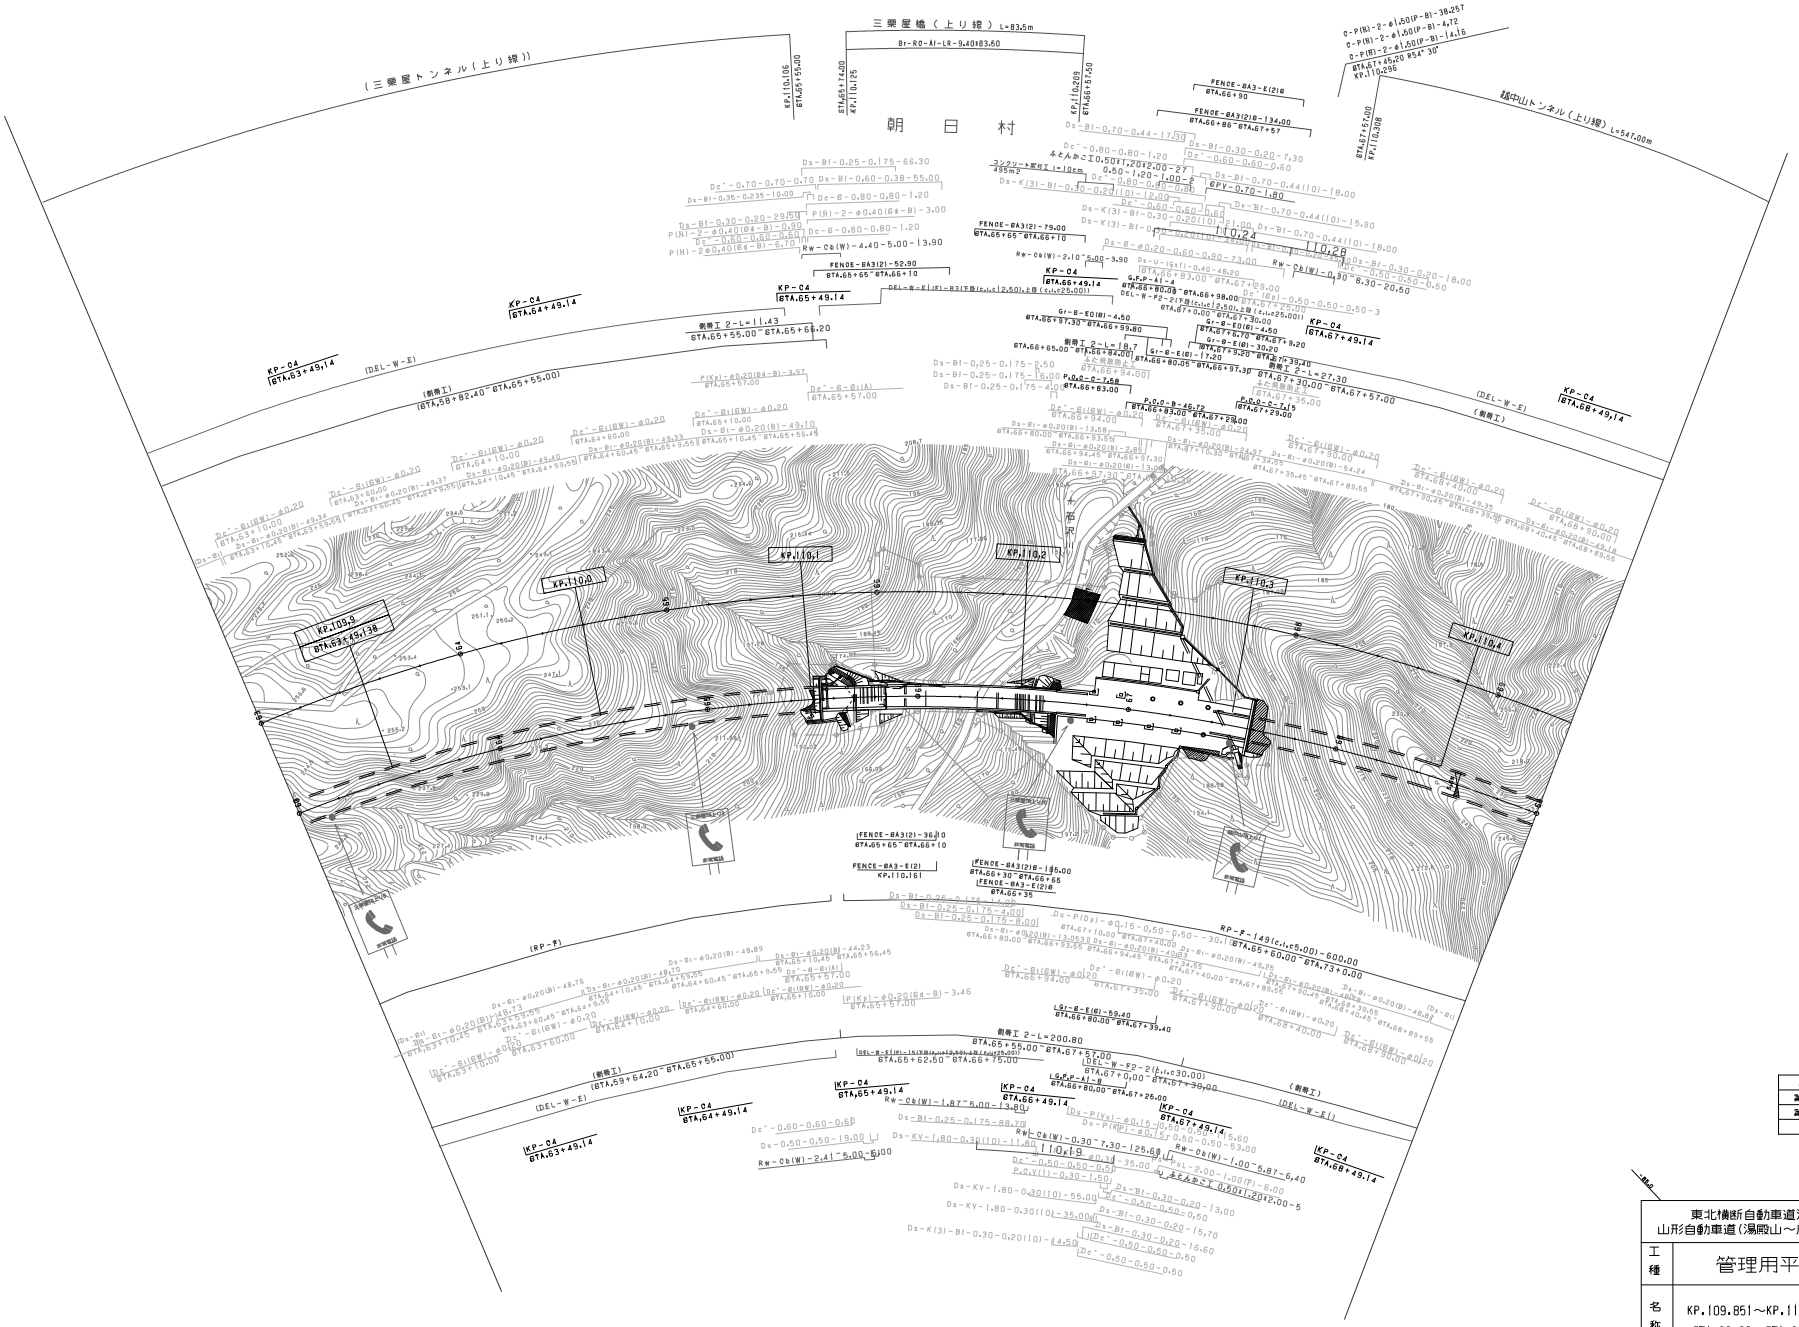
三栗屋橋（上り線）L=83.5m
Br-RC-A1-LR-9.40+83.60
（三栗屋トンネル（上り線））
越中山トンネル（上り線）L=547.00m
朝日村
KP.110.106
KP.110.209
KP.110.296
KP.110.0
KP.110.1
KP.110.2
KP.110.3
KP.110.4
KP.109.9
KP-04
(DEL-W-E)
(前帯工)
(RP-F)
FENCE-BA3-E(2)
FENCE-BA3(2)-79.00
FENCE-BA3(2)-52.90
FENCE-BA3(2)-36.10
FENCE-BA3(2)-195.00
FENCE-BA3(2)-134.00
前帯工 2-L=11.43
前帯工 2-L=18.7
前帯工 2-L=27.30
前帯工 2-L=200.80
RP-F-149(c,i,c5.00)-600.00
Rw-Cb(W)-4.40~5.00~13.90
Rw-Cb(W)-2.10~5.00~3.90
Rw-Cb(W)-2.41~5.00~6.00
Rw-Cb(W)-1.87~5.00~13.60
Rw-Cb(W)-0.30~7.30~126.60
Rw-Cb(W)-1.00~5.87~6.40
Rw-Cb(W)-0.30~8.30~20.60
GFV-0.70-1.80
GFV-0.70-1.80
P(N)-2-φ0.40(64-B)-3.00
P(N)-2-φ0.40(64-B)-6.70
P(Kp)-φ0.20(64-B)-3.97
P(K)-φ0.20(64-B)-3.46
P.O.C-2-1.68
P.O.C-2-7.15
P.O.C-2-46.72
G.F.P-A1-4
L.G.F.P-A1-8
L.G.F.P-A1-4
Gr-B-E(B)-4.50
Gr-B-E(B)-1.20
Gr-B-E(B)-4.00
Gr-B-E(B)-30.20
Gr-B-E(B)-17.20
L.Gr-B-E(B)-59.40
Ds-Bl-0.25-0.175-66.30
Ds-Bl-0.60-0.38-55.00
Ds-Bl-0.30-0.20-29.50
Ds-Bl-0.25-0.175-88.70
Ds-Bl-0.25-0.175-16.00
Ds-Bl-0.25-0.175-4.00
Ds-Bl-0.25-0.175-8.00
Ds-Bl-0.25-0.175-2.50
Ds-Bl-0.25-0.175-4.10
Ds-KV-1.80-0.30(10)-55.00
Ds-KV-1.80-0.30(10)-35.00
Ds-K(3)-Bl-0.30-0.20(10)-14.50
Ds-K(3)-Bl-0.30-0.20(10)-11.80
Ds-K(3)-Bl-0.30-0.20(10)-12.00
Ds-K(3)-Bl-0.30-0.20(10)-21.00
Ds-K(3)-Bl-0.30-0.20(10)-11.80
Ds-K(3)-Bl-0.30-0.20(10)-14.50
Ds-Bl-0.30-0.20-7.30
Ds-Bl-0.70-0.44-17.30
Ds-Bl-0.70-0.44(10)-18.00
Ds-Bl-0.70-0.44(10)-15.90
Ds-Bl-0.70-0.44(10)-18.00
Ds-Bl-0.30-0.20-18.00
Ds-Bl-0.30-0.20-13.00
Ds-Bl-0.30-0.20-3.00
Ds-Bl-0.30-0.20-15.70
Ds-Bl-0.30-0.20-16.60

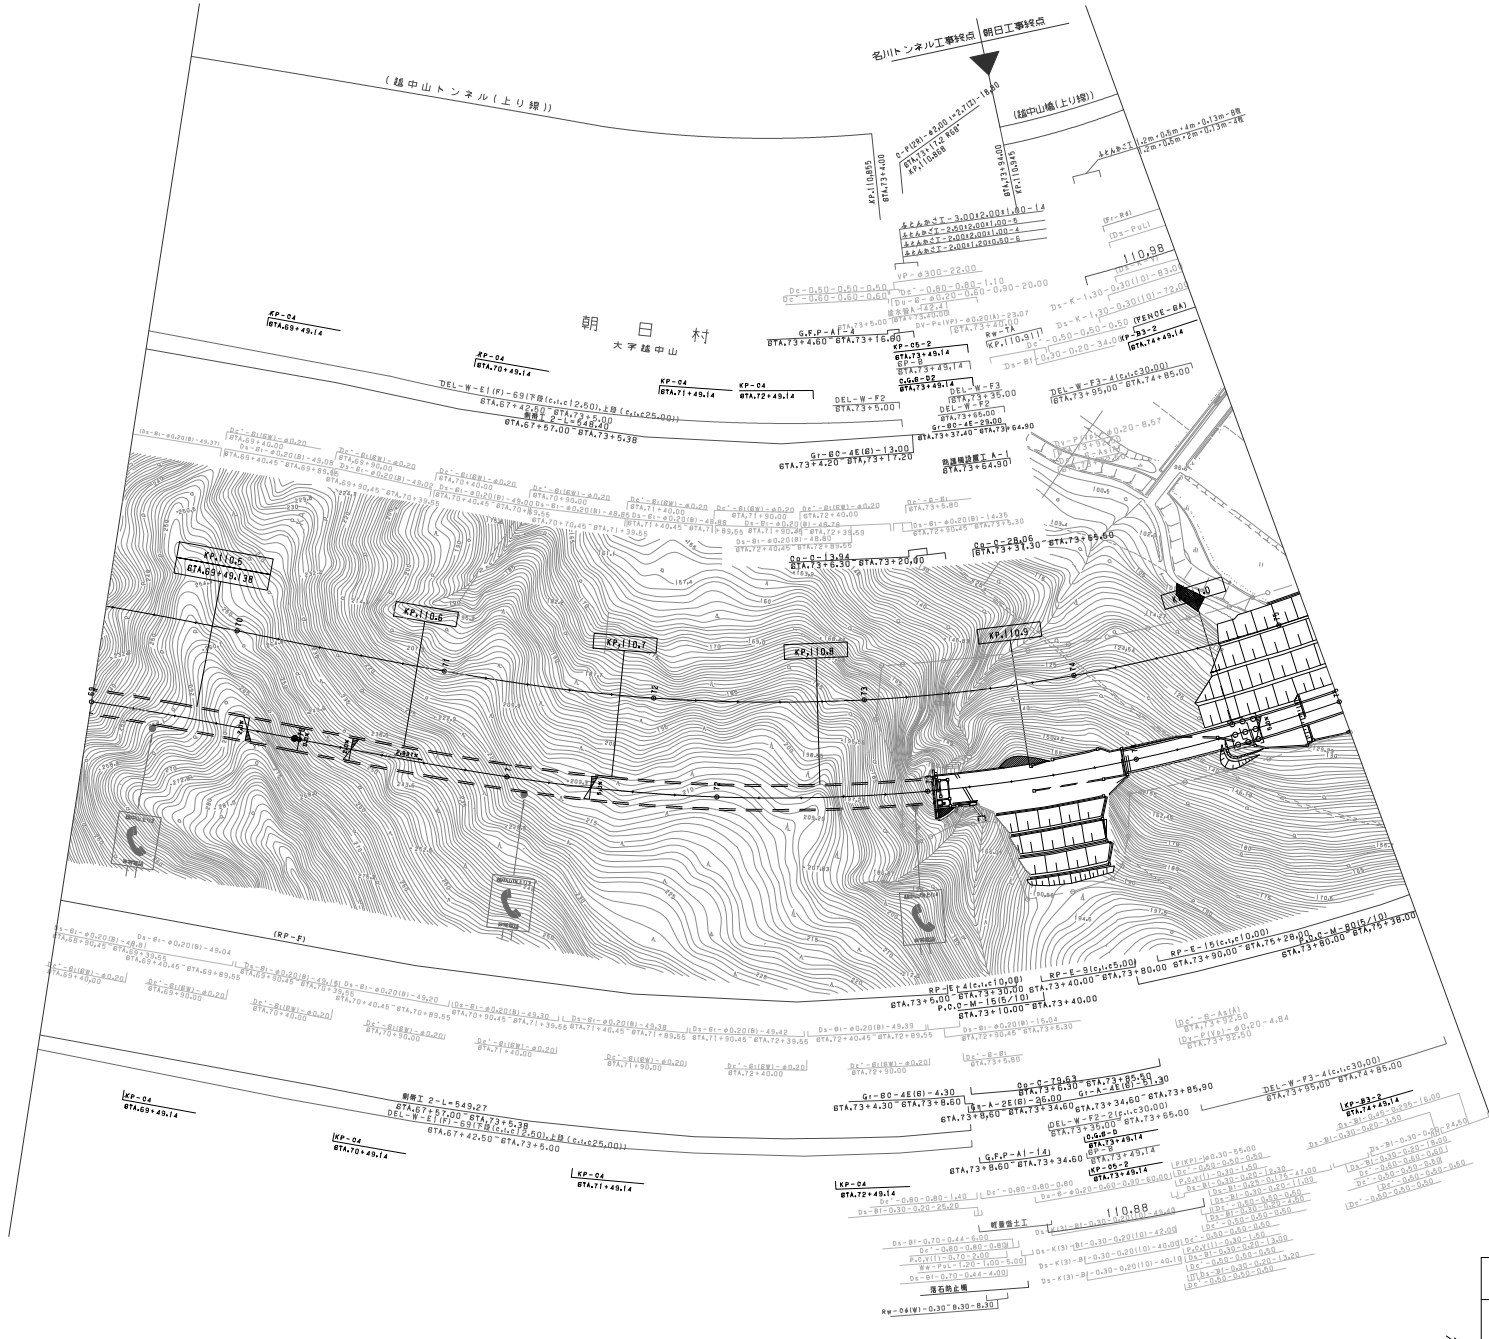

調整年月	摘要
第1回 2006年 2月	
第2回 2011年 5月	

東北横断自動車道酒田線 山形自動車道（湯殿山～庄内あさひ）			——
工種	管理用平面図		——
名称	KP.110.451～KP.111.051 STA.69+00～STA.75+00	縮尺 1/1000	12 17

東日本高速道路（株） 東北支社

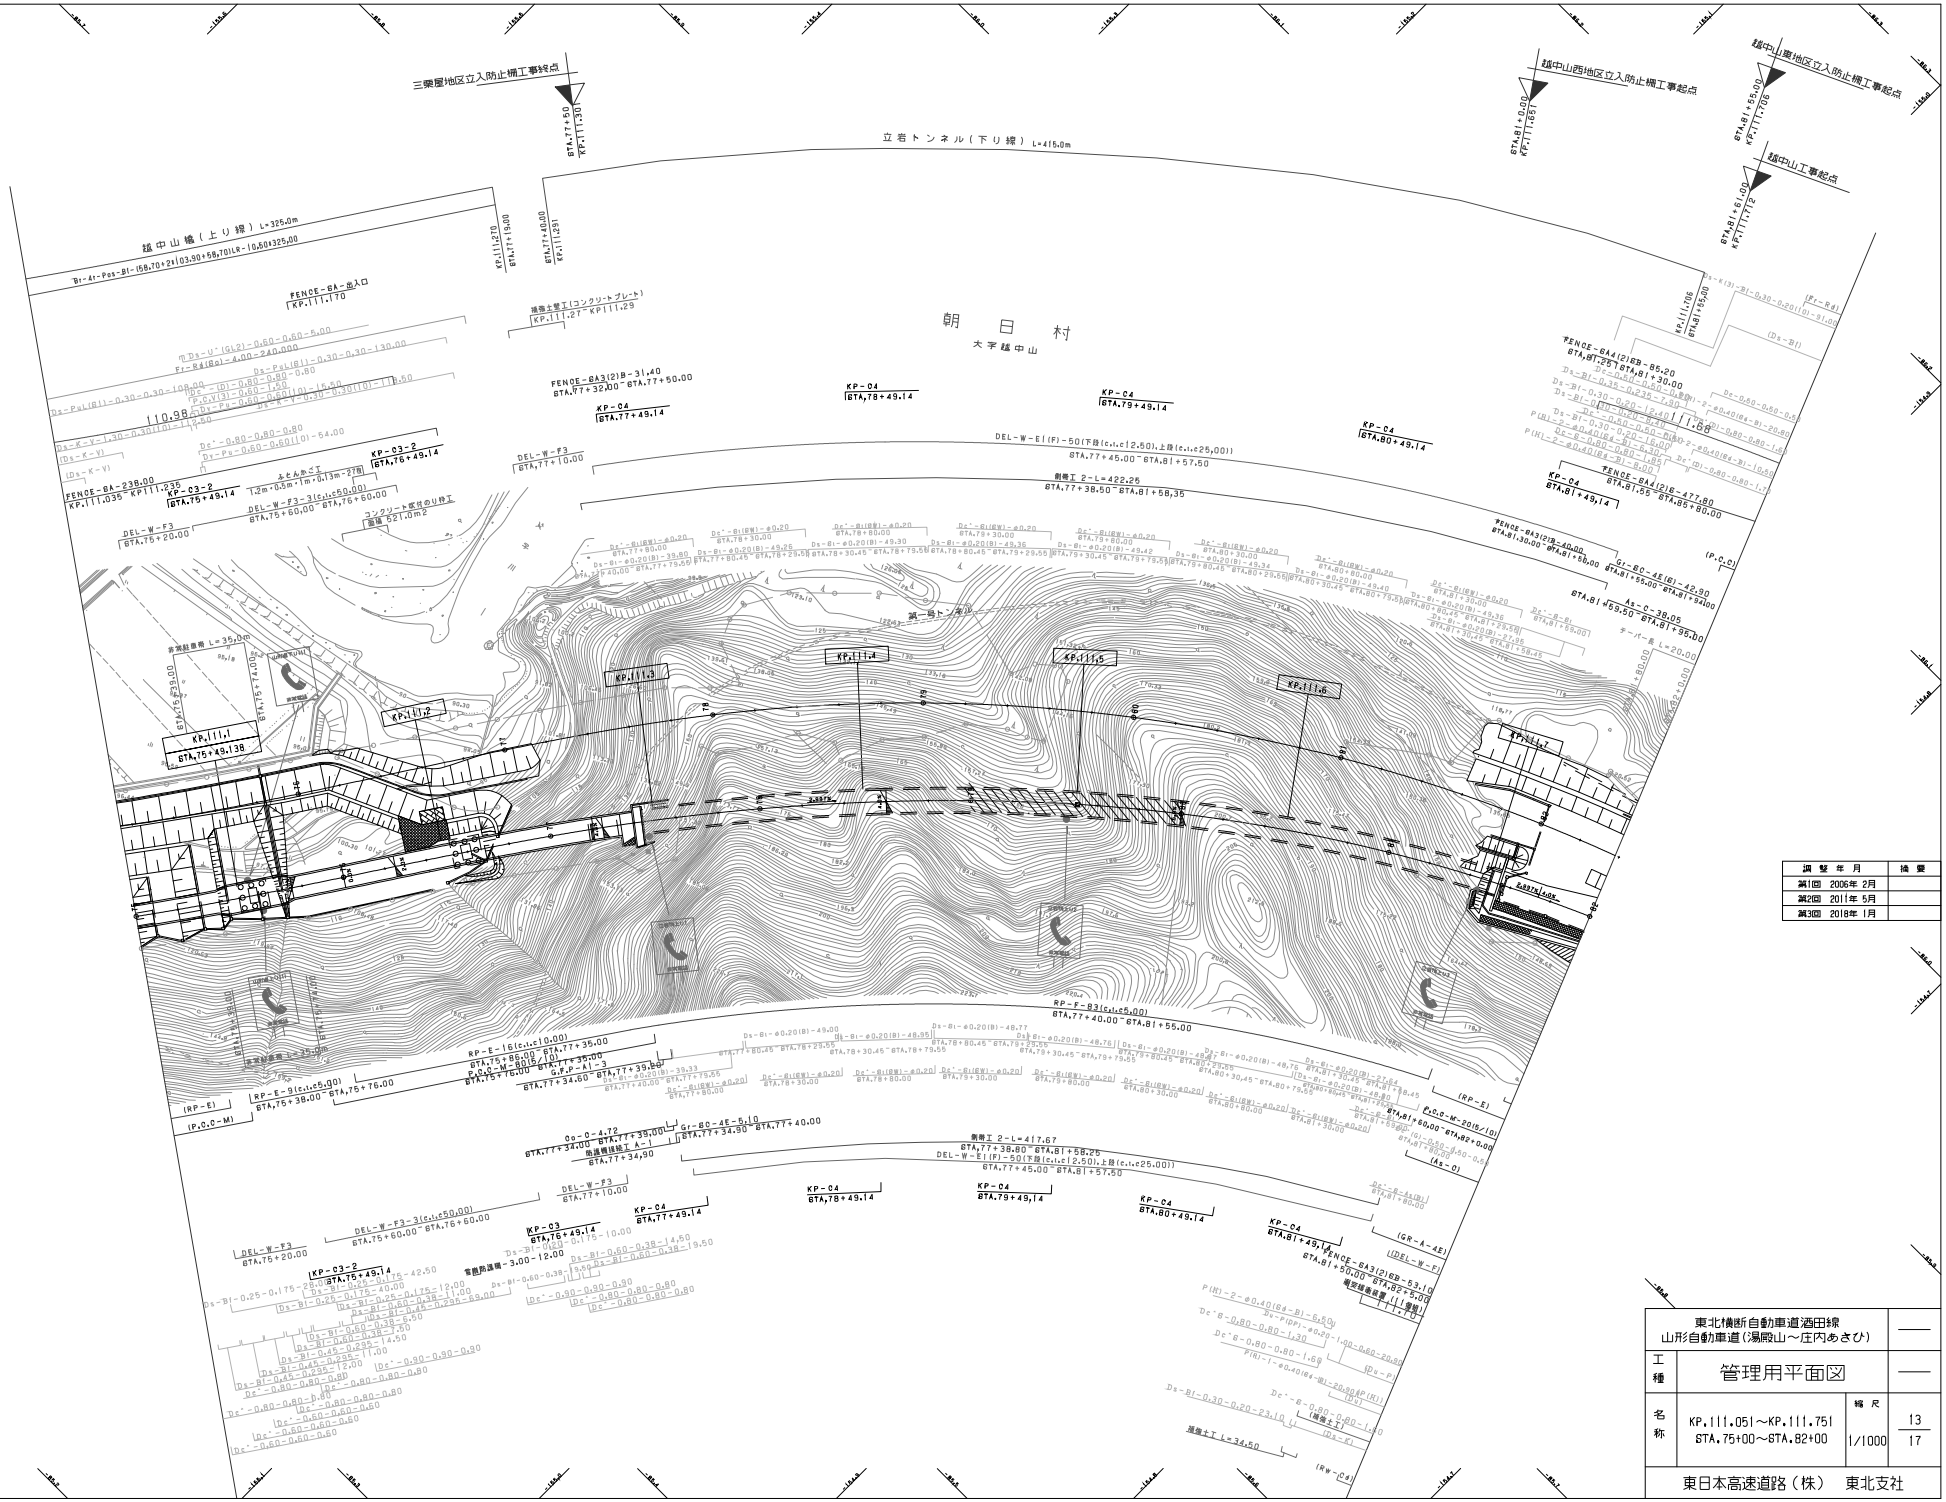
三蒲屋地区立入防止柵工事終点
越中山西地区立入防止柵工事起点
越中山東地区立入防止柵工事起点
越中山工事起点
立岩トンネル（下り線）L=415.0m
越中山橋（上り線）L=325.0m
朝日村
大字越中山
第一号トンネル
KP.111.1
KP.111.2
KP.111.3
KP.111.4
KP.111.5
KP.111.6
KP.111.7
KP-04
KP-03
KP-03-2
非常駐車帯 L=35.0m
FENCE-6A-出入口
FENCE-6A-238.00
FENCE-6A3(2)B-31.40
FENCE-6A4(2)B-85.20
FENCE-6A4(2)B-177.60
FENCE-6A3(2)B-40.00
FENCE-6A3(2)B-53.10
DEL-W-F3
DEL-W-E1(F)-50(下段(c.t.c12.50),上段(c.t.c25.00))
RP-F-83(c.t.c5.00)
RP-E-16(c.t.c10.00)
RP-E-9(c.t.c5.00)
Gr-80-4E-5.10
Gr-60-4E(6)-42.90
At-0-38.05
側帯工 2-L=422.26
側帯工 2-L=417.67
道路土工 L=34.50
擁壁工 L=20.00
調整年月
第1回 2006年 2月
第2回 2011年 5月
第3回 2018年 1月
東北横断自動車道酒田線
山形自動車道（湯殿山～庄内あさひ）
工種
管理用平面図
名称
KP.111.051～KP.111.751
STA.75+00～STA.82+00
縮尺
1/1000
13
17
東日本高速道路（株） 東北支社

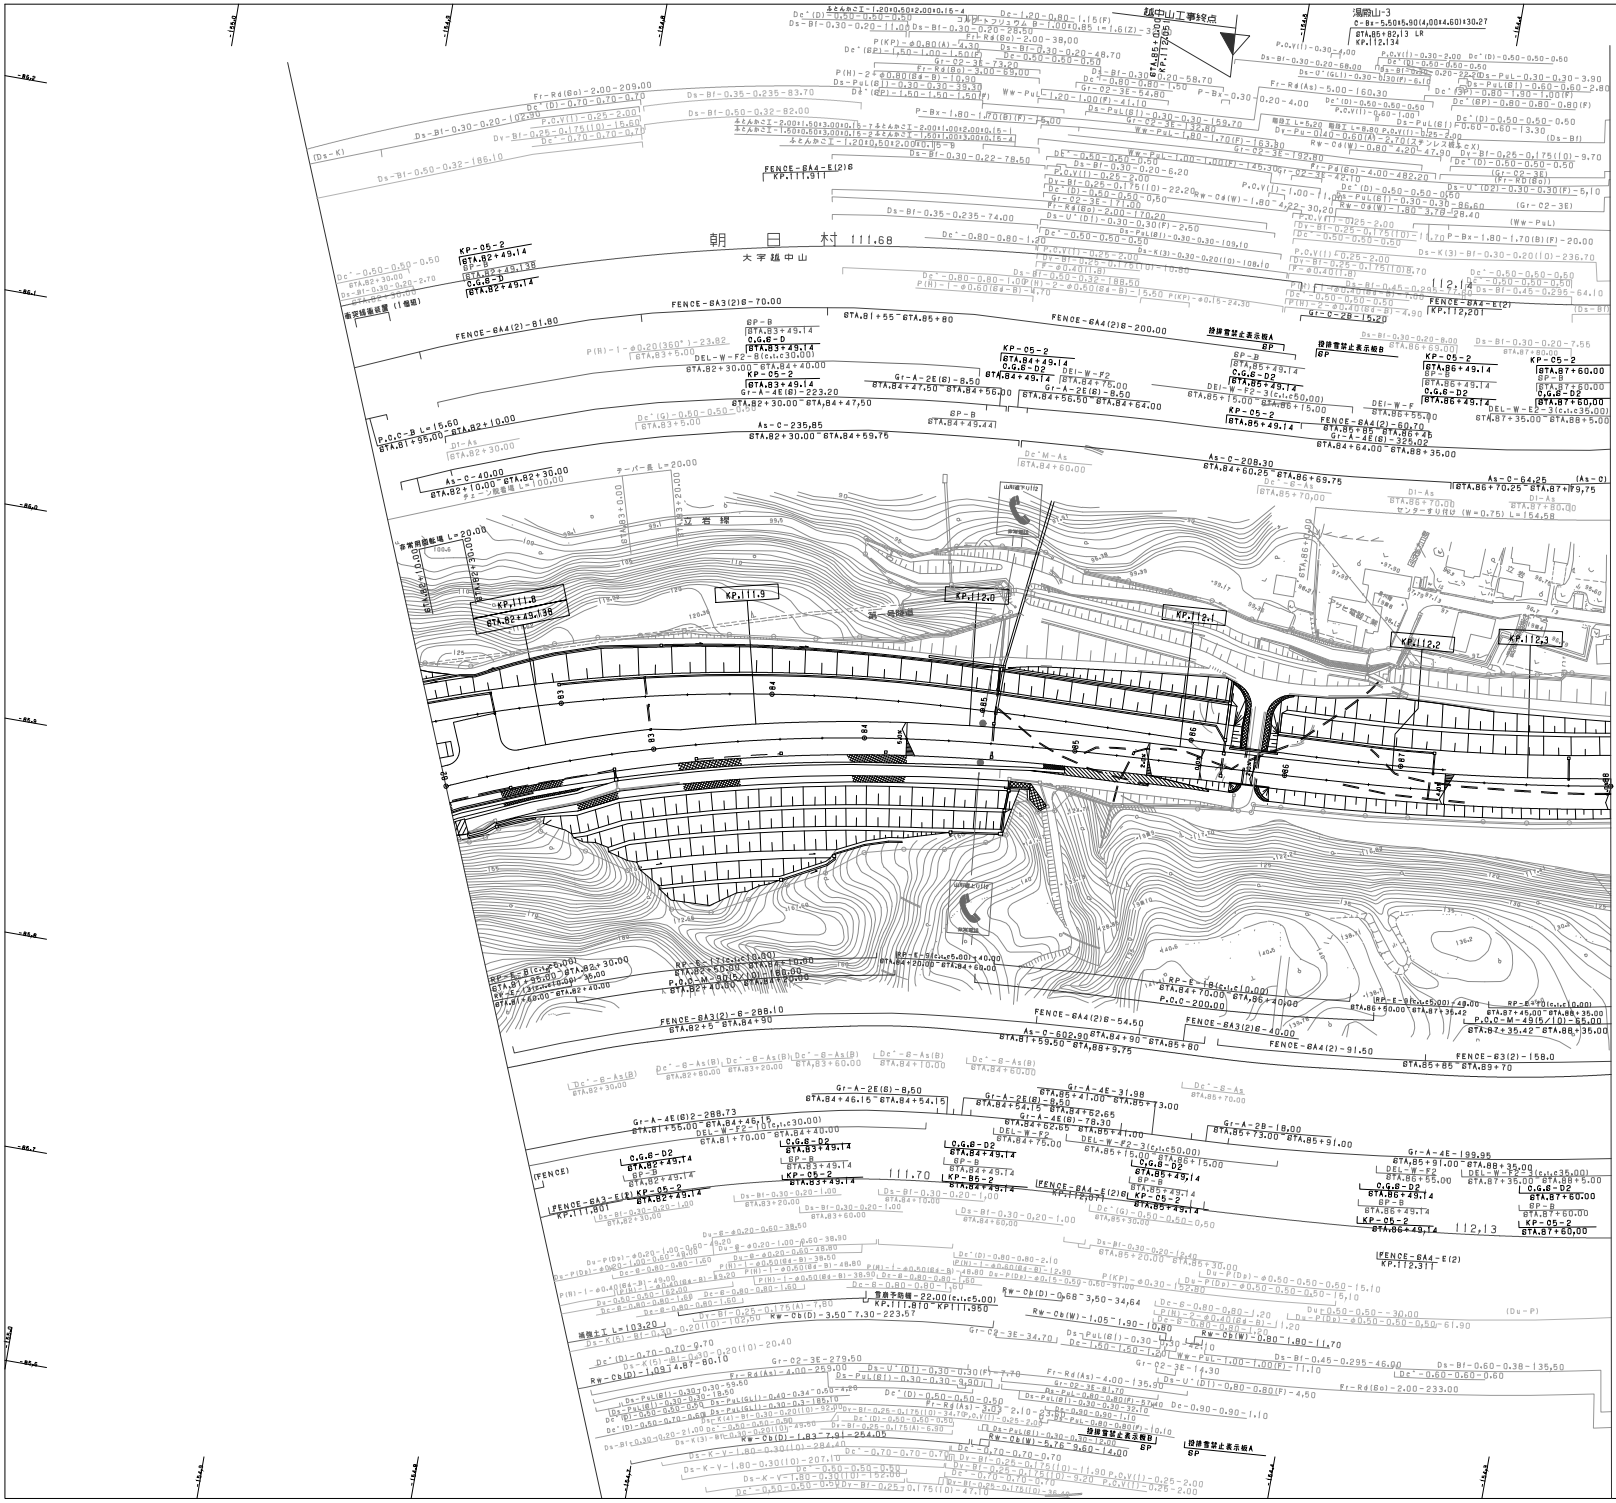
朝日村 111.68
大字越中山
KP.111.9
KP.112.0
KP.112.1
KP.112.2
KP.112.3
KP.111.8
STA.82+49.138
越中山工事終点
湯殿山-3
STA.85+82.13 LR
KP.112.134
FENCE-8A4-E(2) KP.112.201
FENCE-8A4-E(2) KP.111.911
FENCE-8A3(2)8-70.00
FENCE-8A4(2)-81.80
FENCE-6A4(2)8-200.00
FENCE-6A4(2)-60.70
FENCE-6A4(2)-54.50
FENCE-8A3(2)8-40.00
FENCE-6A4(2)-91.50
FENCE-63(2)-158.0
FENCE-8A3-E(2) KP.111.801
FENCE-6A4-E(2) KP.112.311
FENCE-8A3(2)-8-288.10
STA.82+5 STA.84+90
STA.81+55 STA.85+80
STA.84+60.25 STA.86+69.75
STA.85+85 STA.89+70
STA.81+59.60 STA.88+9.75
STA.84+64.00 STA.88+35.00
STA.87+35.00 STA.88+5.00
STA.86+70.25 STA.87+89.75
STA.87+35.42 STA.88+35.00
STA.84+46.15 STA.84+54.15
STA.84+62.65 STA.85+3.00
STA.85+41.00 STA.85+91.00
STA.85+91.00 STA.88+35.00
STA.87+35.00 STA.88+5.00
STA.86+49.14 STA.87+60.00
STA.87+60.00 STA.88+5.00
STA.85+49.14 STA.86+49.14
STA.86+49.14 STA.87+60.00
STA.84+49.14 STA.85+49.14
STA.83+49.14 STA.84+49.14
STA.82+49.14 STA.83+49.14
STA.82+30.00 STA.82+49.14
STA.82+10.00 STA.82+30.00
STA.81+95.00 STA.82+10.00
STA.84+56.50 STA.84+64.00
STA.84+47.50 STA.84+56.50
STA.83+5.00 STA.84+47.50
STA.82+30.00 STA.84+47.50
STA.82+30.00 STA.84+59.75
STA.84+20.00 STA.84+60.00
STA.84+40.00 STA.84+60.00
STA.84+60.00 STA.84+80.00
STA.84+80.00 STA.85+80.00
STA.85+70.00
STA.85+80.00
STA.86+40.00
STA.86+50.00 STA.87+35.42

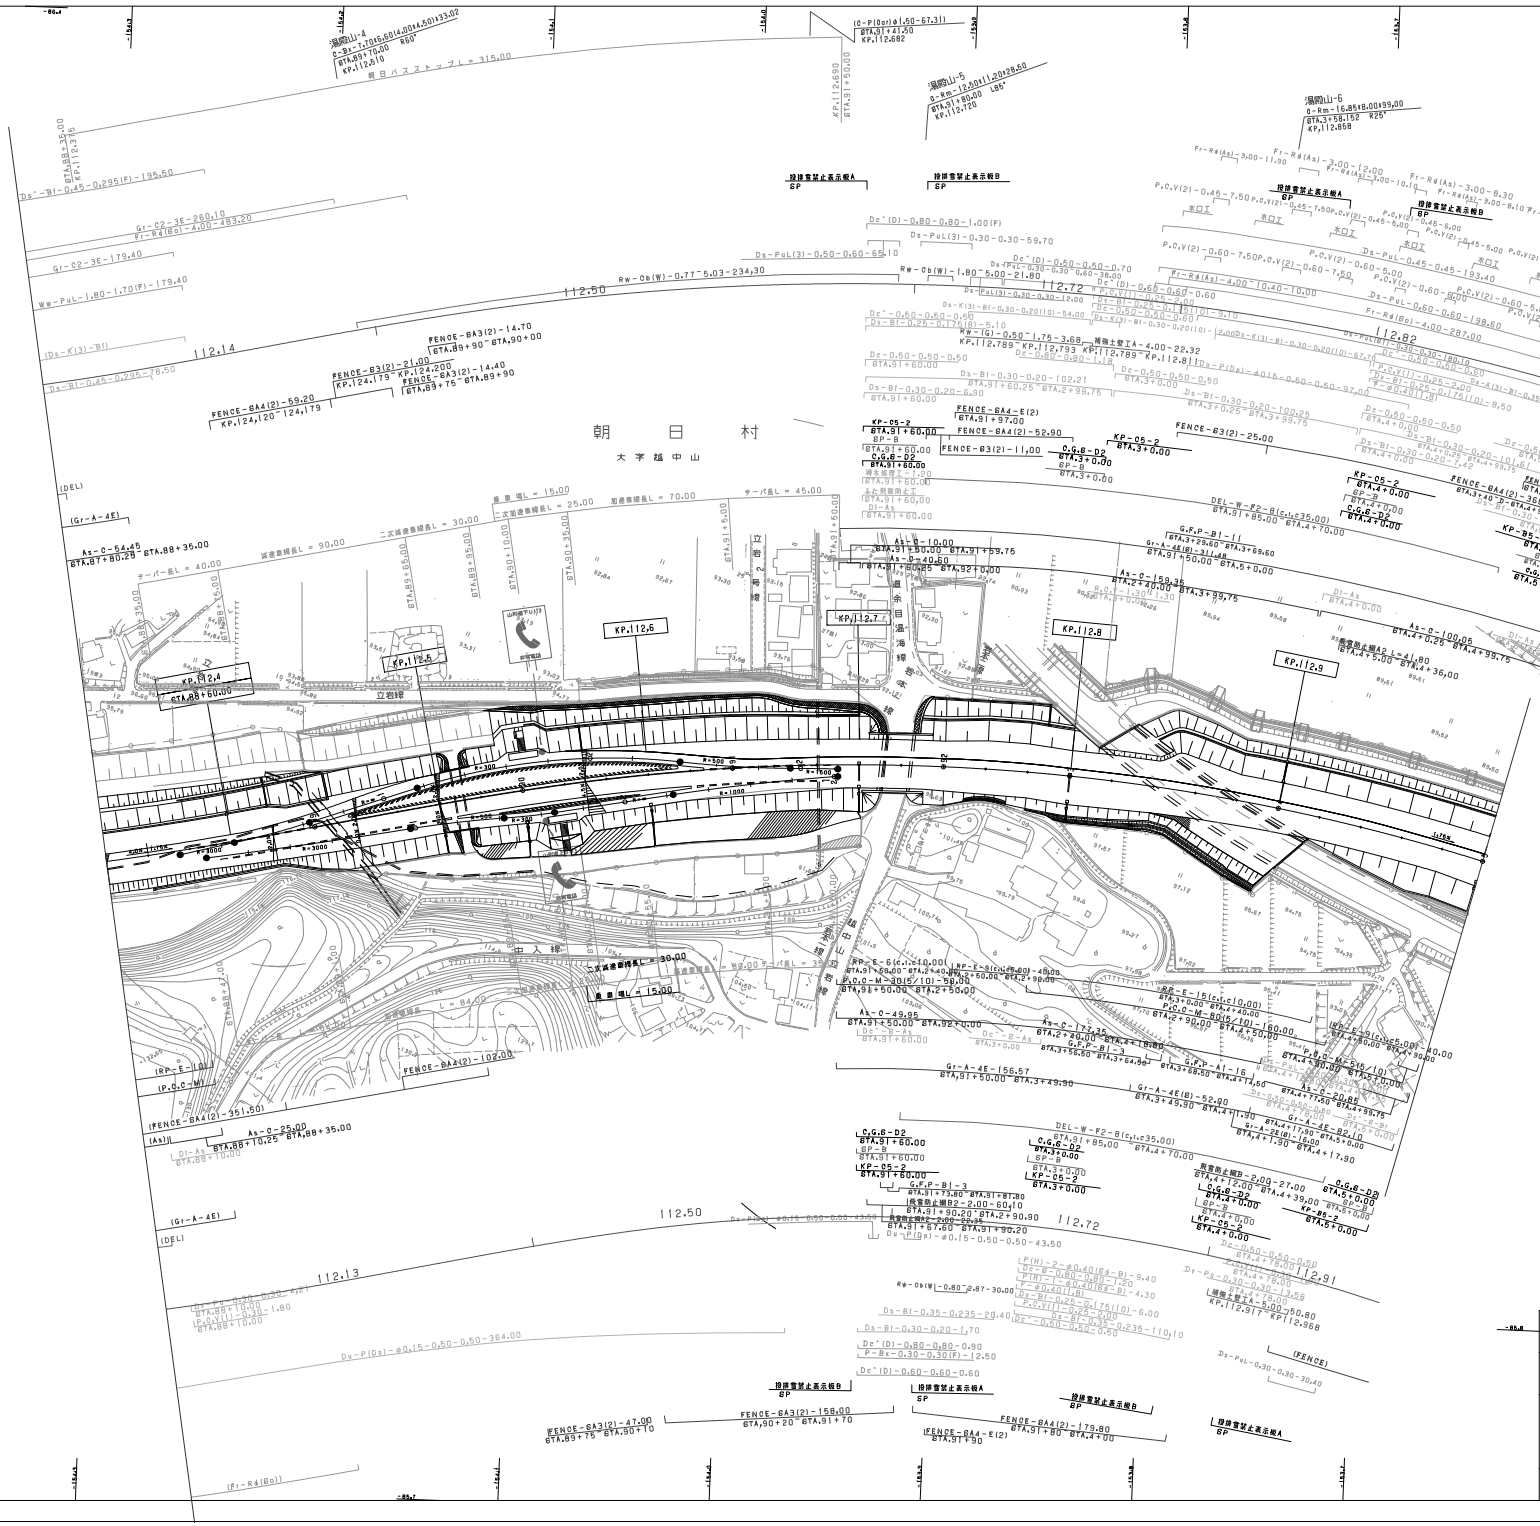
朝日村
大字越中山
立岩線
KP.112.6
KP.112.7
KP.112.8
KP.112.9
KP.112.4
KP.112.5
112.50
112.72
112.14
112.82
112.13
112.91
112.968
112.917
112.780
112.789
112.733
112.682
112.656
112.610
112.720
112.690
112.650
朝日バスストップ L = 315.00
湯殿山-4
湯殿山-5
湯殿山-6
FENCE-BA4(2)-59.20
FENCE-BA3(2)-14.70
FENCE-BA3(2)-21.00
FENCE-BA3(2)-14.40
FENCE-BA4(2)-102.00
FENCE-BA4(2)-351.50
FENCE-BA3(2)-47.00
FENCE-BA3(2)-158.00
FENCE-BA4(2)-179.80
FENCE-BA4-E(2)
FENCE-BA3(2)-25.00
FENCE-BA4(2)-52.90
FENCE-BA4-E(2)
FENCE-BA4(2)-368.60
FENCE-BA4-E(2)
KP-05-2
KP-05-2
KP-05-2
KP-05-2
KP-05-2
KP-05-2
KP-05-2
KP-05-2
KP-05-2
C.G.B-D2
C.G.B-D2
C.G.B-D

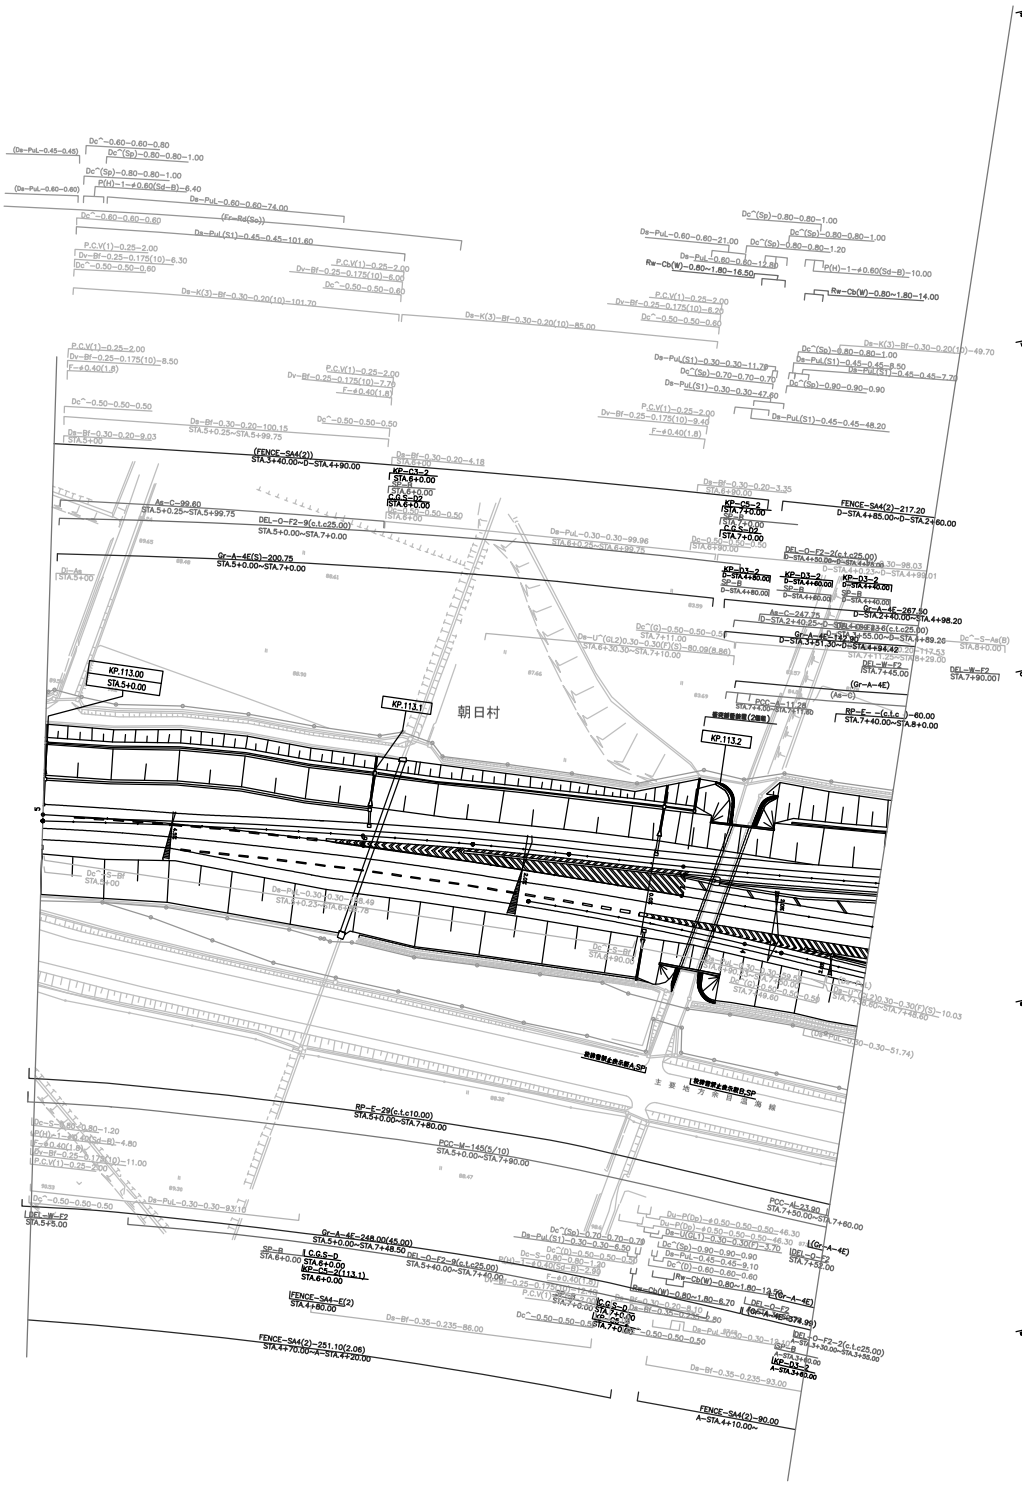




東北横断自動車道酒田線 山形自動車道（湯殿山～庄内あさひ）		——
工種	管理用平面図	——
名称	庄内あさひ インターチェンジ KP.113.160～KP.113.710 STA.6+60～STA.12+10	縮尺 1/500
		2 4
東日本高速道路（株）　東北支社		

調整年月	摘要
第1回 2006年 2月	

朝日工事終点　越中山工事起点

越中山西地区立入防止柵工事終点
越中山東地区立入防止柵工事終点　朝日橋引舗装工事起点

山形自動車道（湯殿山～庄内あさひ）完成図終点
朝日舗装工事終点

朝日村

KP.113.3
KP.113.4
KP.113.5
KP.113.6

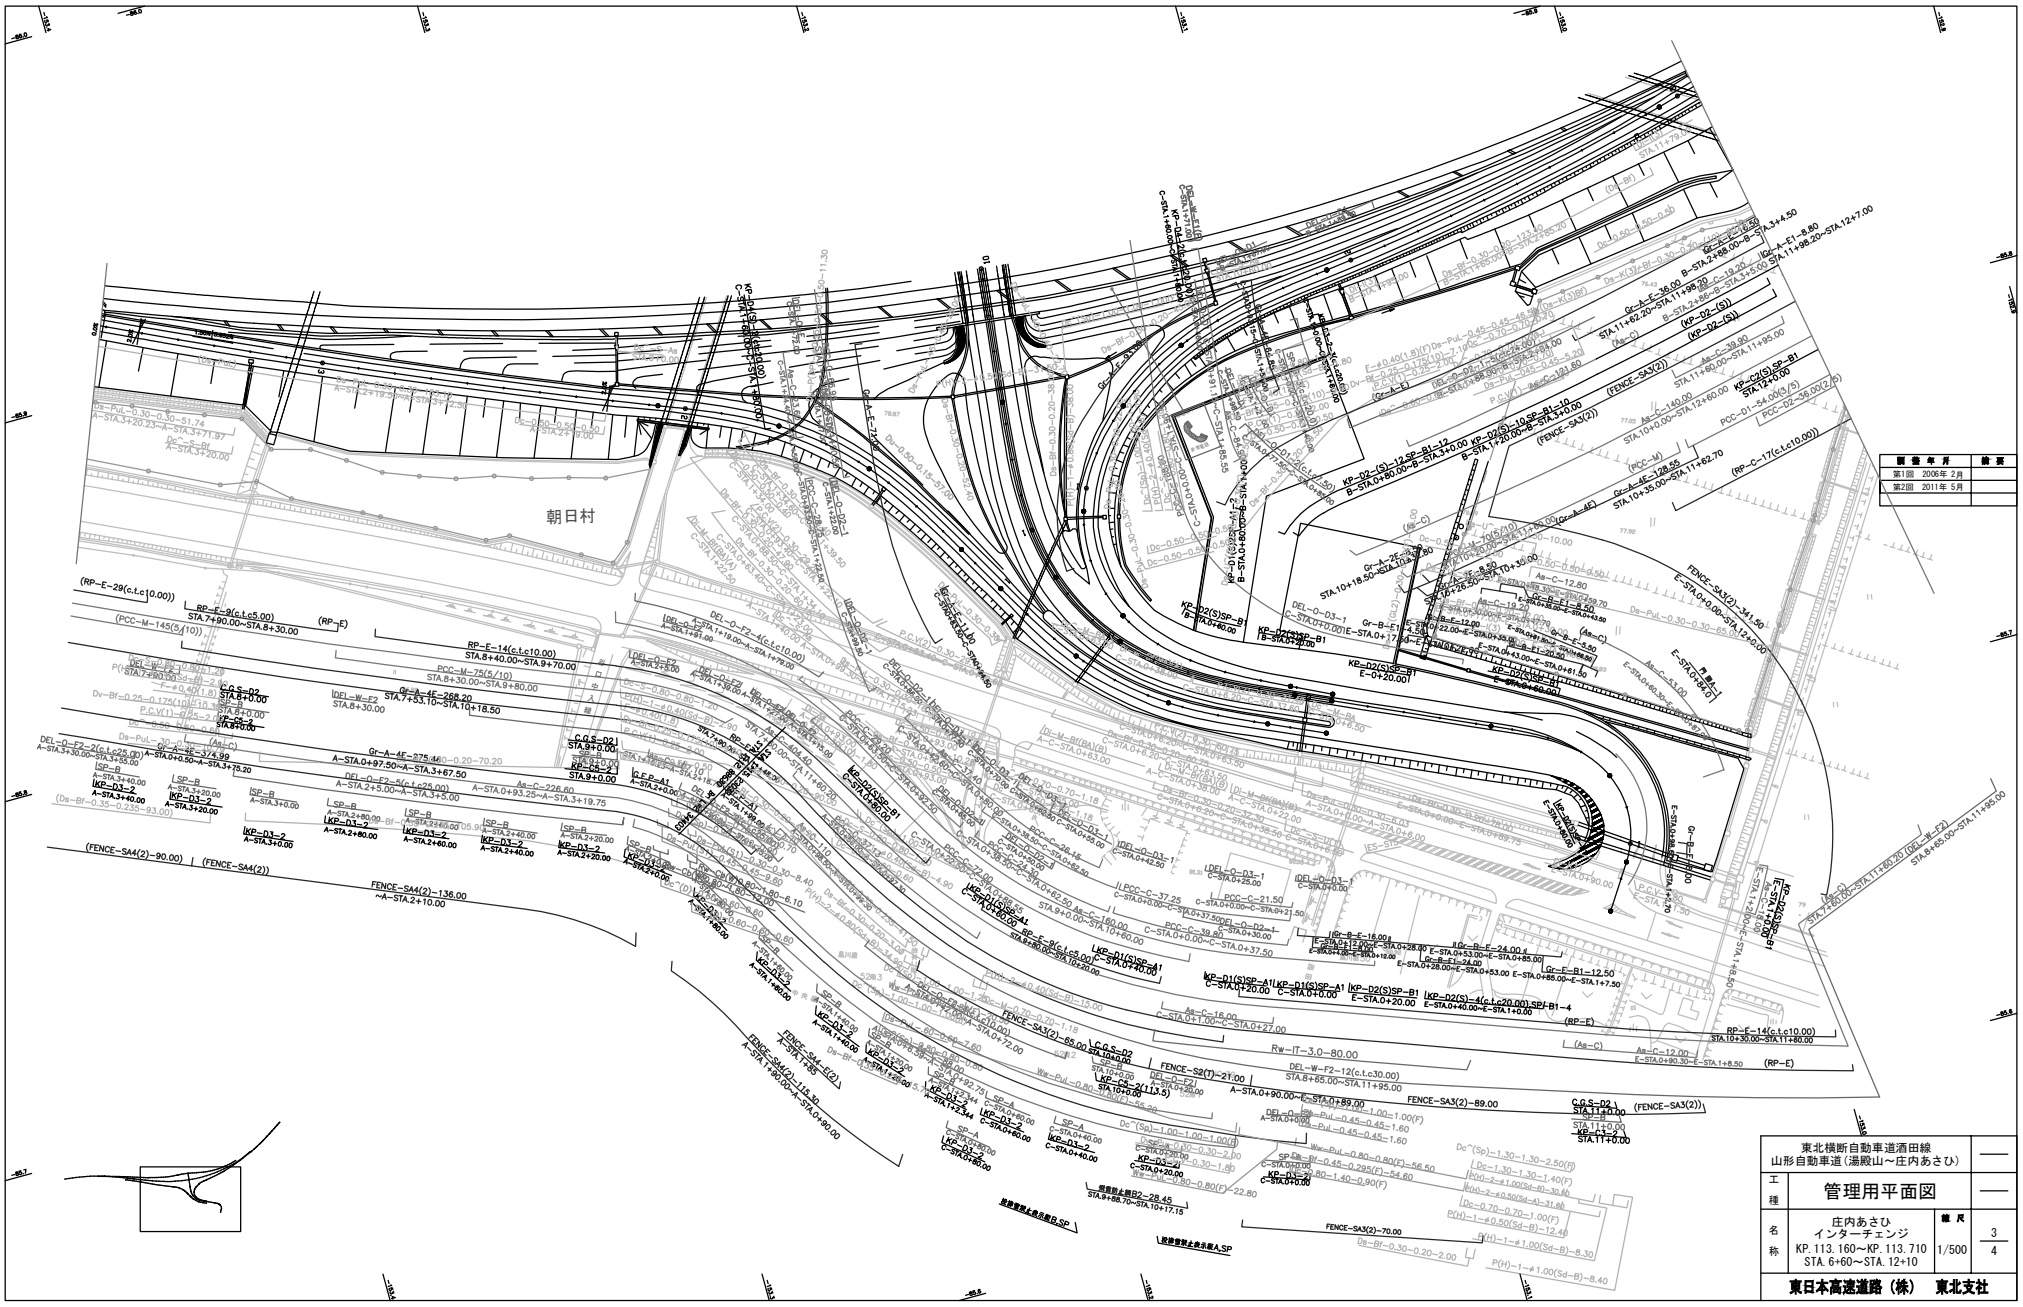

履歴年月	摘要
第1回 2006年 2月	
第2回 2011年 5月	

東北横断自動車道酒田線
山形自動車道（湯殿山～庄内あさひ）

工種：管理用平面図

名称：庄内あさひ インターチェンジ
KP. 113. 160～KP. 113. 710
STA. 6+60～STA. 12+10

縮尺：1/500

3/4

東日本高速道路（株）　東北支社

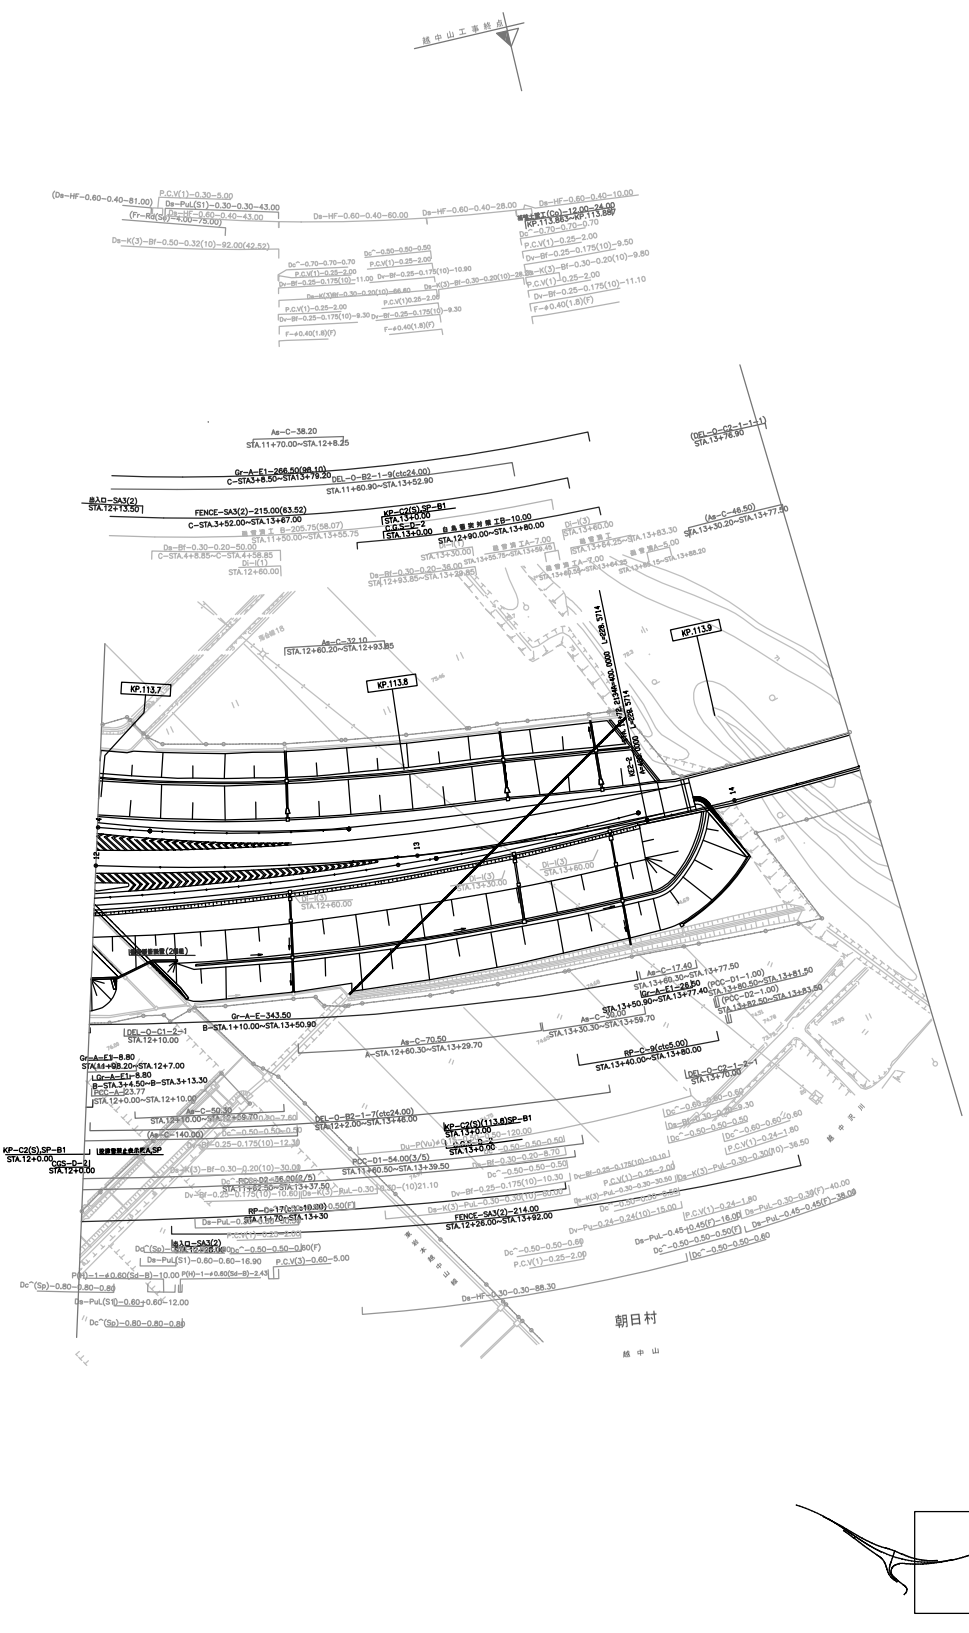
朝日村
越中山
KP.113.7
KP.113.8
KP.113.9
Aa-C-38.20
STA.11+70.00~STA.12+8.25
Gr-A-E1-266.50(98.10)
C-STA3+8.50~STA13+79.20
DEL-O-B2-1-9(ctc24.00)
STA.11+60.90~STA.13+52.90
FENCE-SA3(2)-215.00(63.52)
C-STA.3+92.00~STA.13+87.00
KP-C2(S).SP-B1
STA.13+0.00
C-STA.3+92.00
STA.12+90.00~STA.13+80.00
Aa-C-32.10
STA.12+60.20~STA.12+93.85
Gr-A-E-343.50
B-STA.1+10.00~STA.13+50.90
Aa-C-70.50
A-STA.12+60.30~STA.13+29.70
Aa-C-17.40
STA.13+60.30~STA.13+77.50
Gr-A-E1-28.50
STA.13+50.90~STA.13+77.40
Aa-C-59.70
STA.13+30.30~STA.13+59.70
RP-C-R(ctc5.00)
STA.13+40.00~STA.13+80.00
KP-C2(S).SP-B1
STA.12+0.00
CCS-O-2(
STA.12+0.00
KP-C2(S)(113.0)SP-B1
STA.13+0.00
FENCE-SA3(2)-214.00
STA.12+26.00~STA.13+92.00
入口-SA3(2)
STA.12+13.50
朝日村
越中山


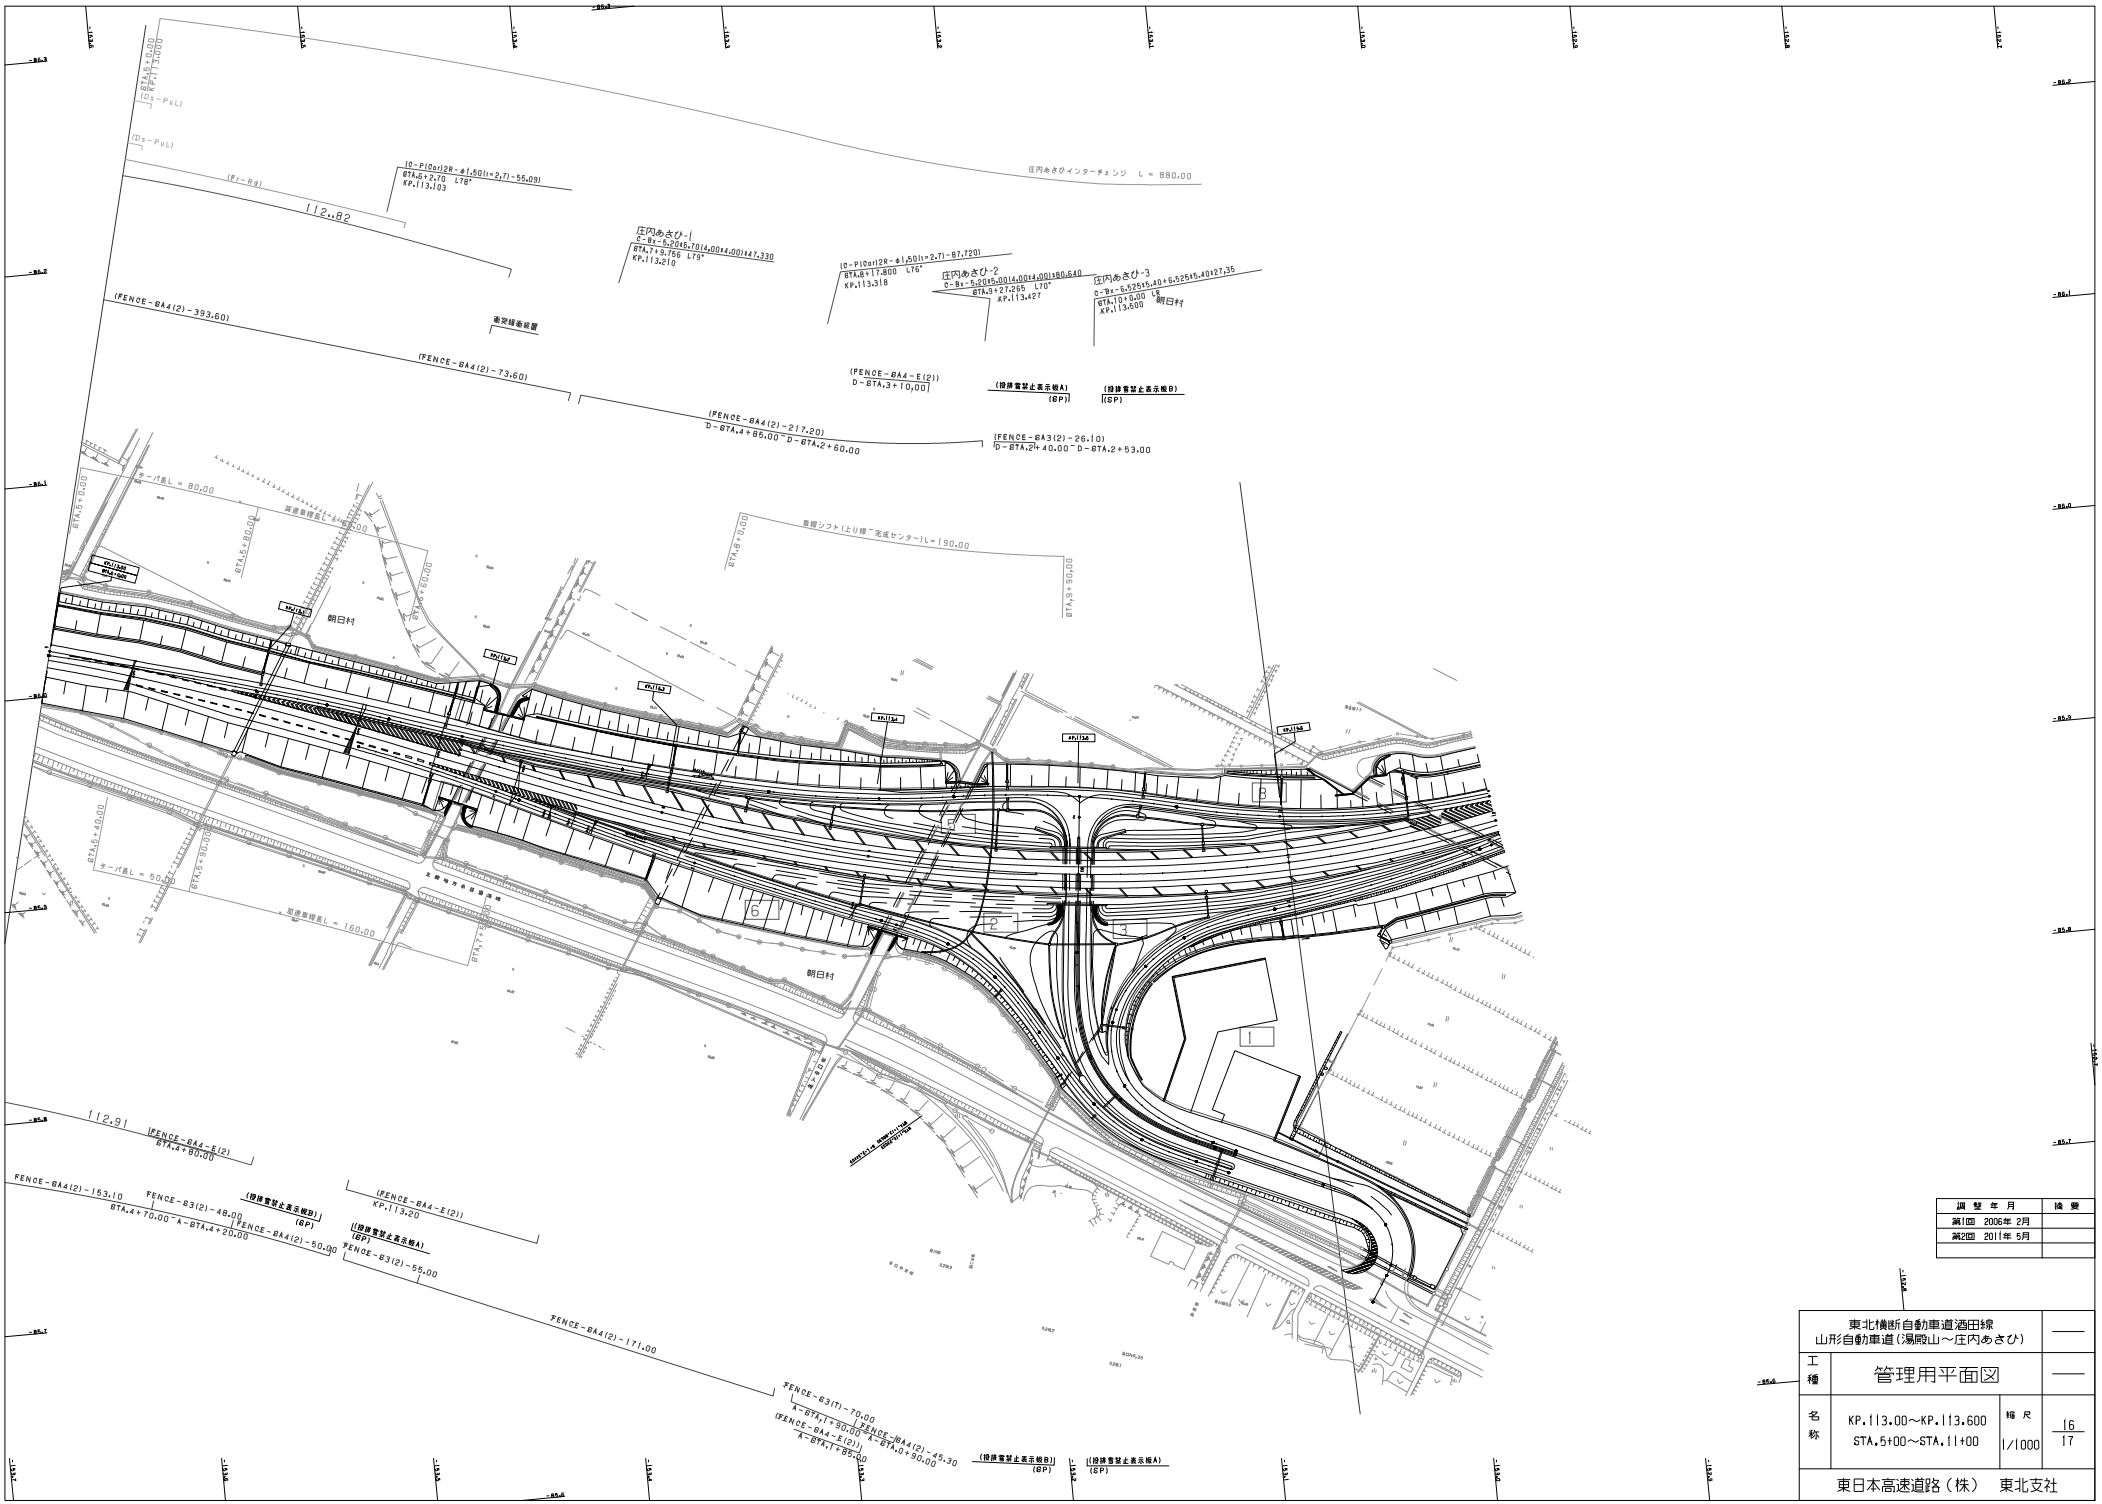

調整年月	摘要
第1回 2006年 2月	
第2回 2011年 5月	

東北横断自動車道酒田線 山形自動車道(湯殿山～庄内あさひ)			——
工種	管理用平面図		——
名称	KP.113.00～KP.113.600 STA.5+00～STA.11+00	縮尺 1/1000	16 17
東日本高速道路(株) 東北支社			

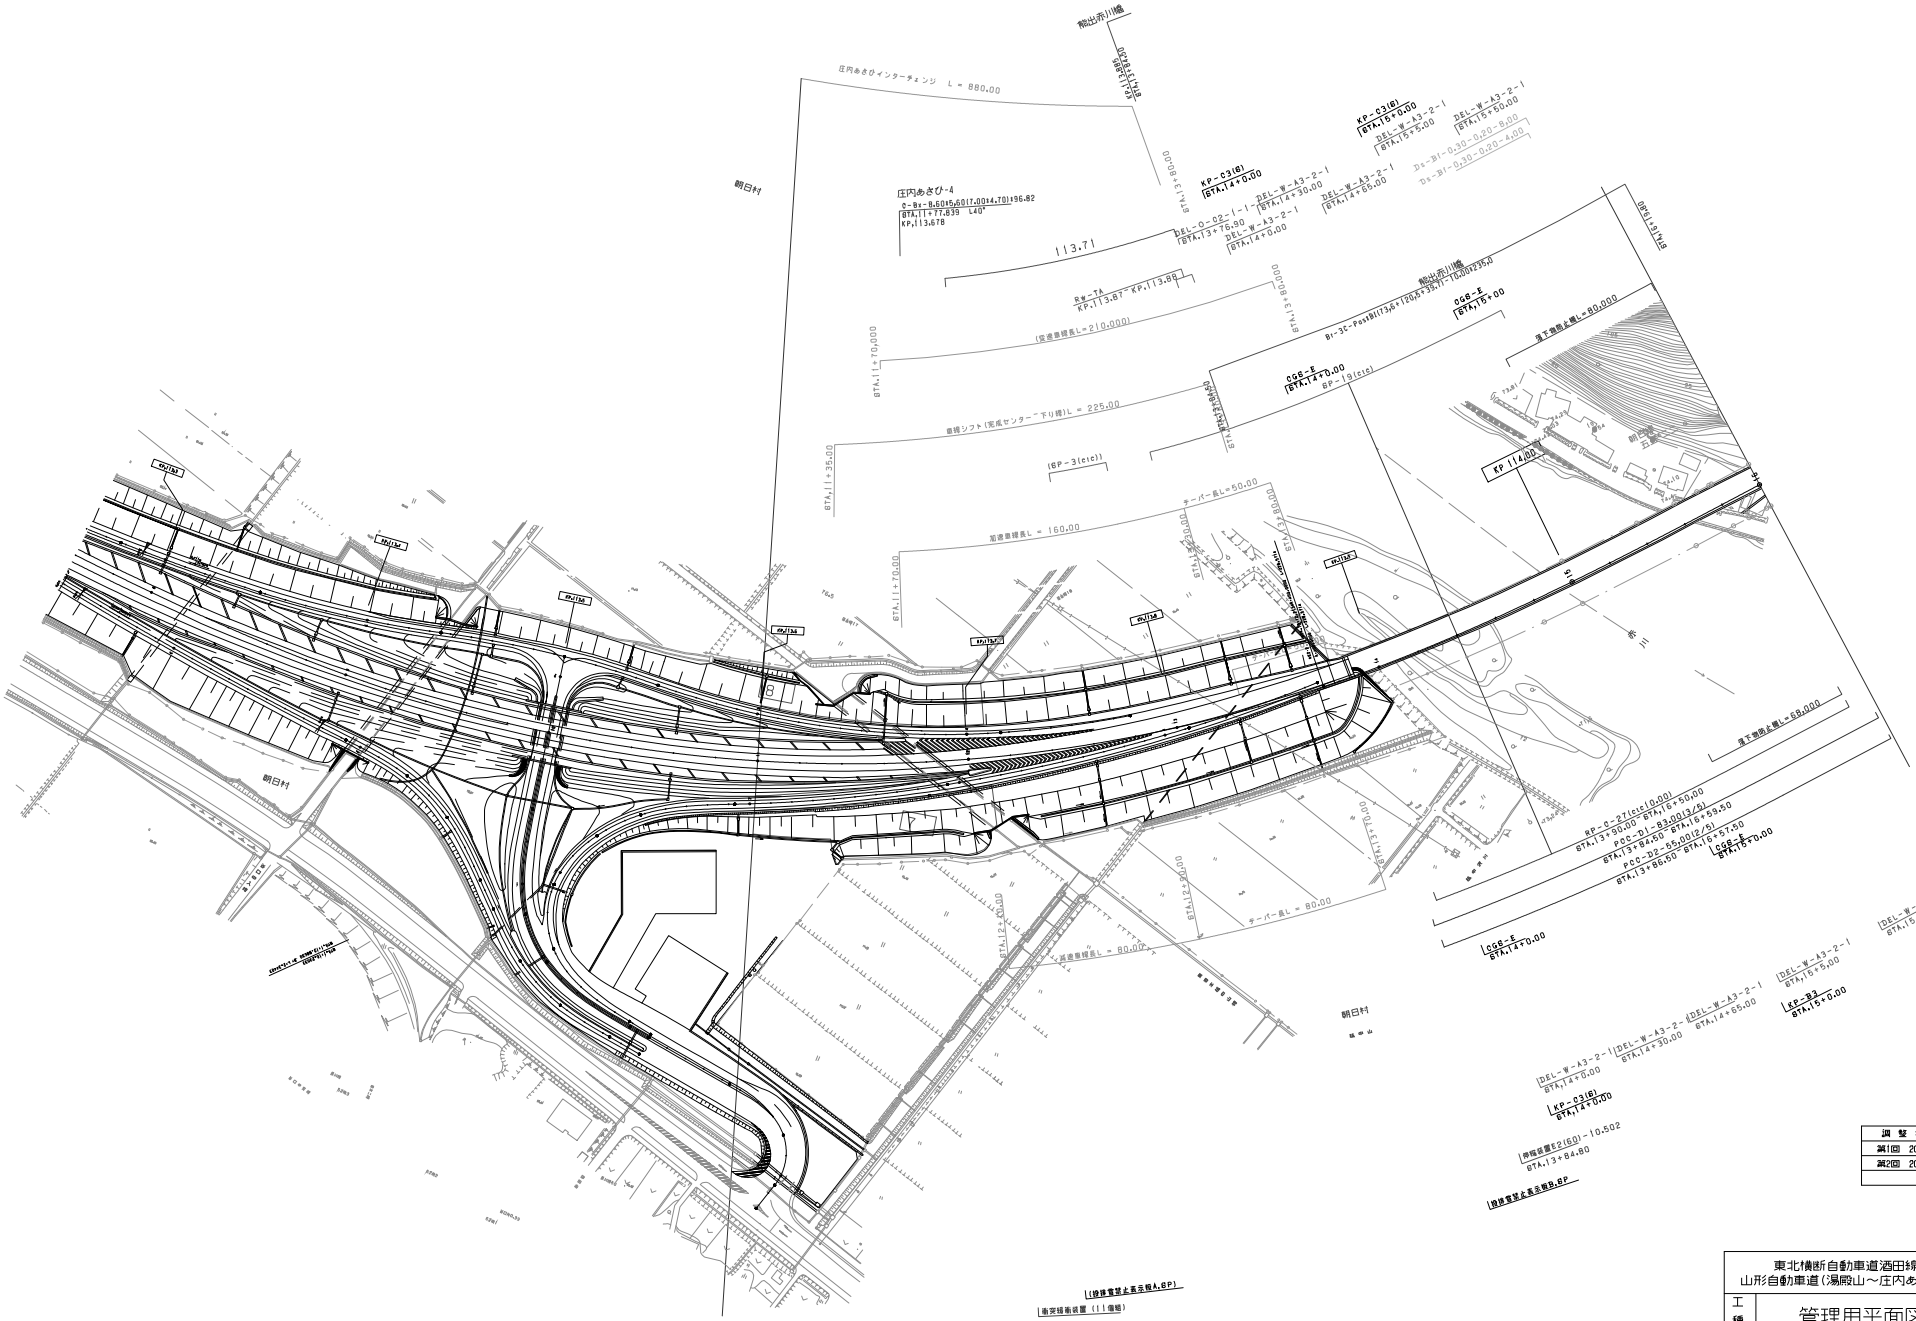

調整年月	摘要
第1回 2006年 2月	

東北横断自動車道酒田線
山形自動車道（湯殿山～庄内あさひ）

工種：管理用平面図

名称：KP.113.60～KP.114.10
STA.11+00～STA.16+00

縮尺：1/1000

17
17

東日本高速道路（株） 東北支社

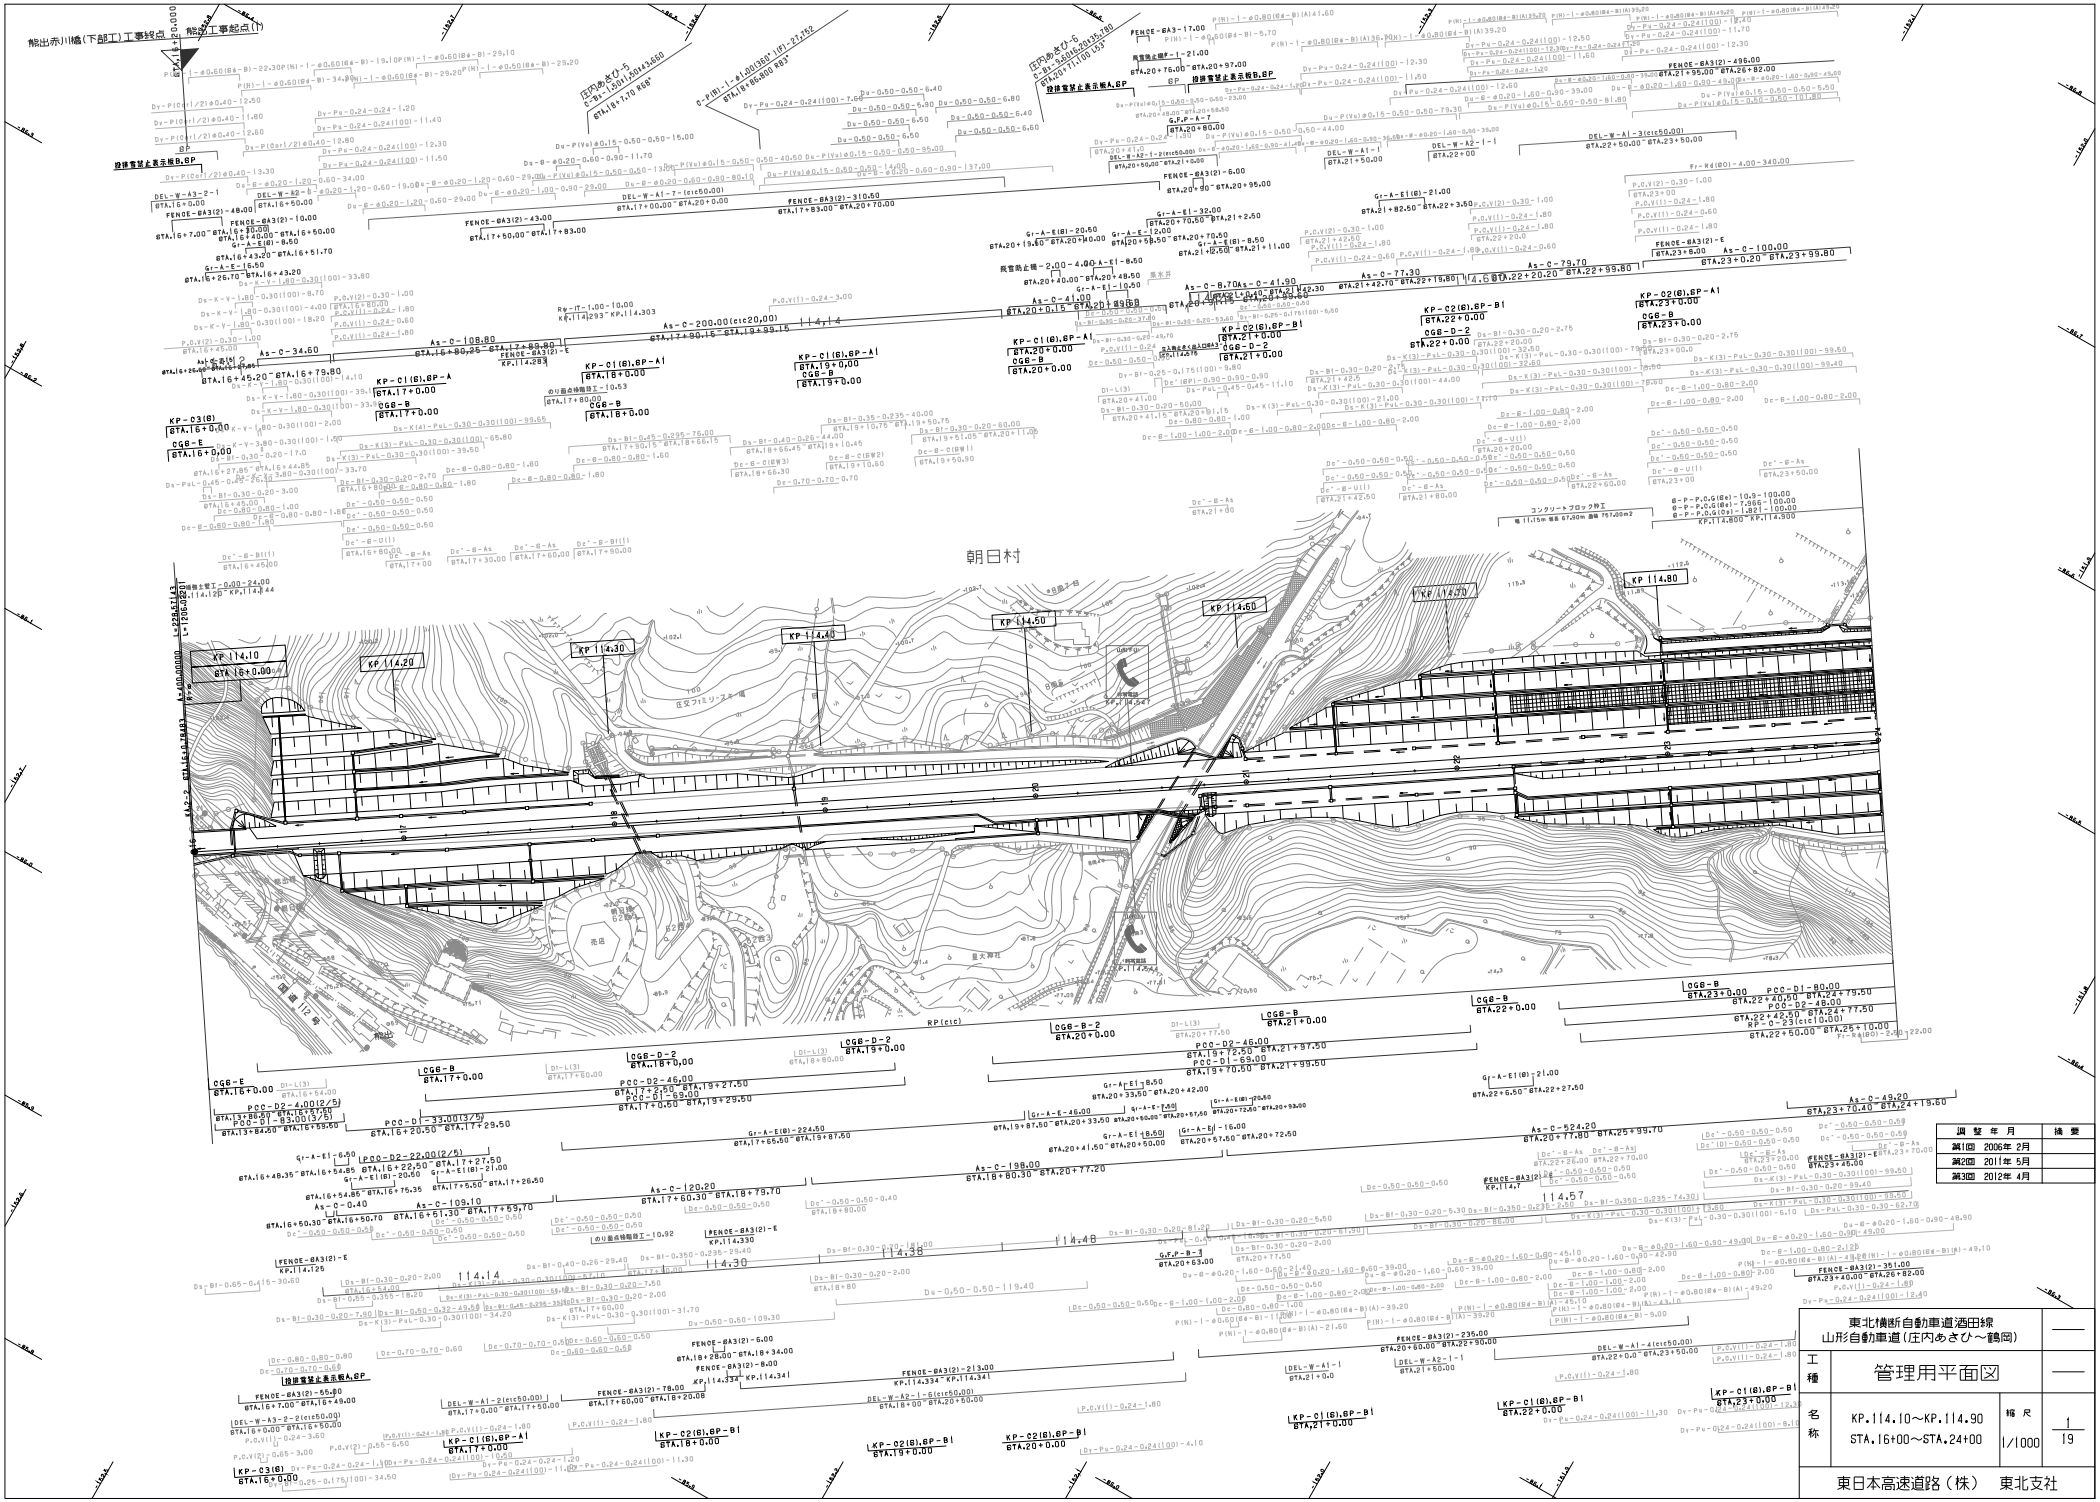
熊出赤川橋(下部工)工事終点 一般部工事起点(1)
朝日村
KP 114.10
KP 114.20
KP 114.30
KP 114.40
KP 114.50
KP 114.60
KP 114.70
KP 114.80
KP 114.57
KP 114.48
KP 114.38
KP 114.14
KP 114.30
KP-03(6)
KP-C1(6),6P-A
KP-C1(6),6P-A1
KP-C1(6),6P-B
KP-C1(6),6P-B1
KP-02(6),6P-A1
KP-02(6),6P-B
KP-02(6),6P-B1
KP-02(6),6P-B2
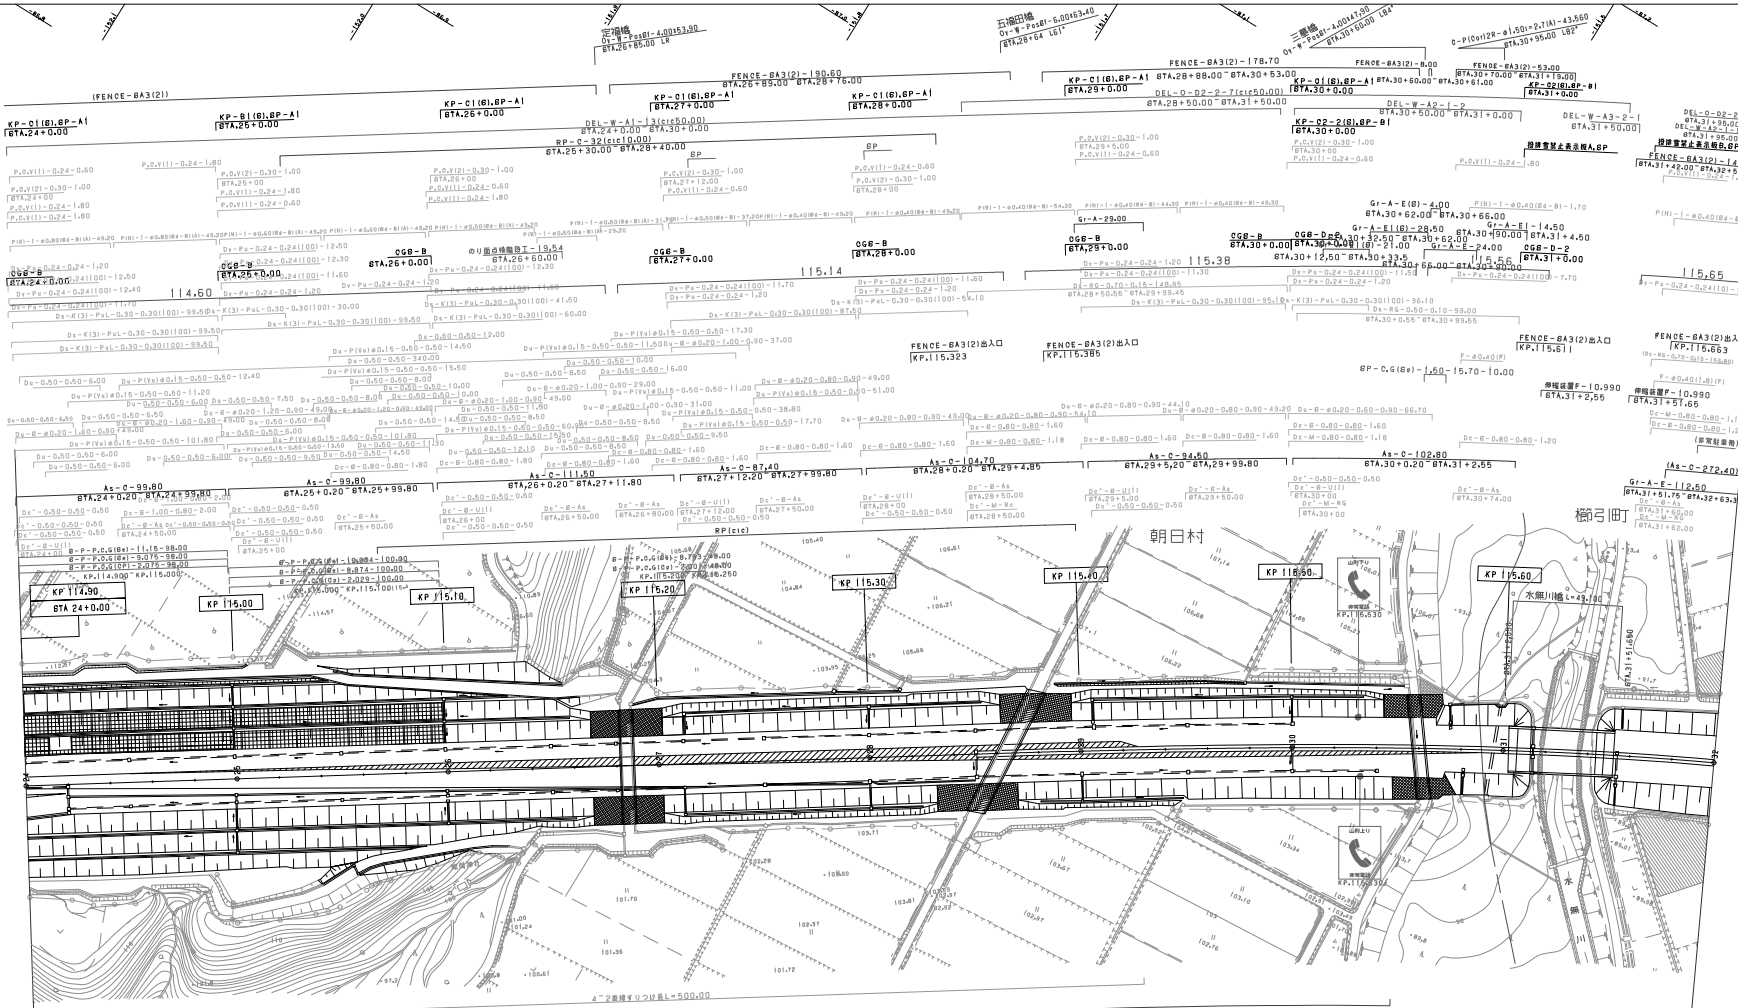
朝日村
櫛引町
水無川橋 L=49.10
KP 114.90
KP 115.00
KP 115.10
KP 115.20
KP 115.30
KP 115.40
KP 115.50
KP 115.60

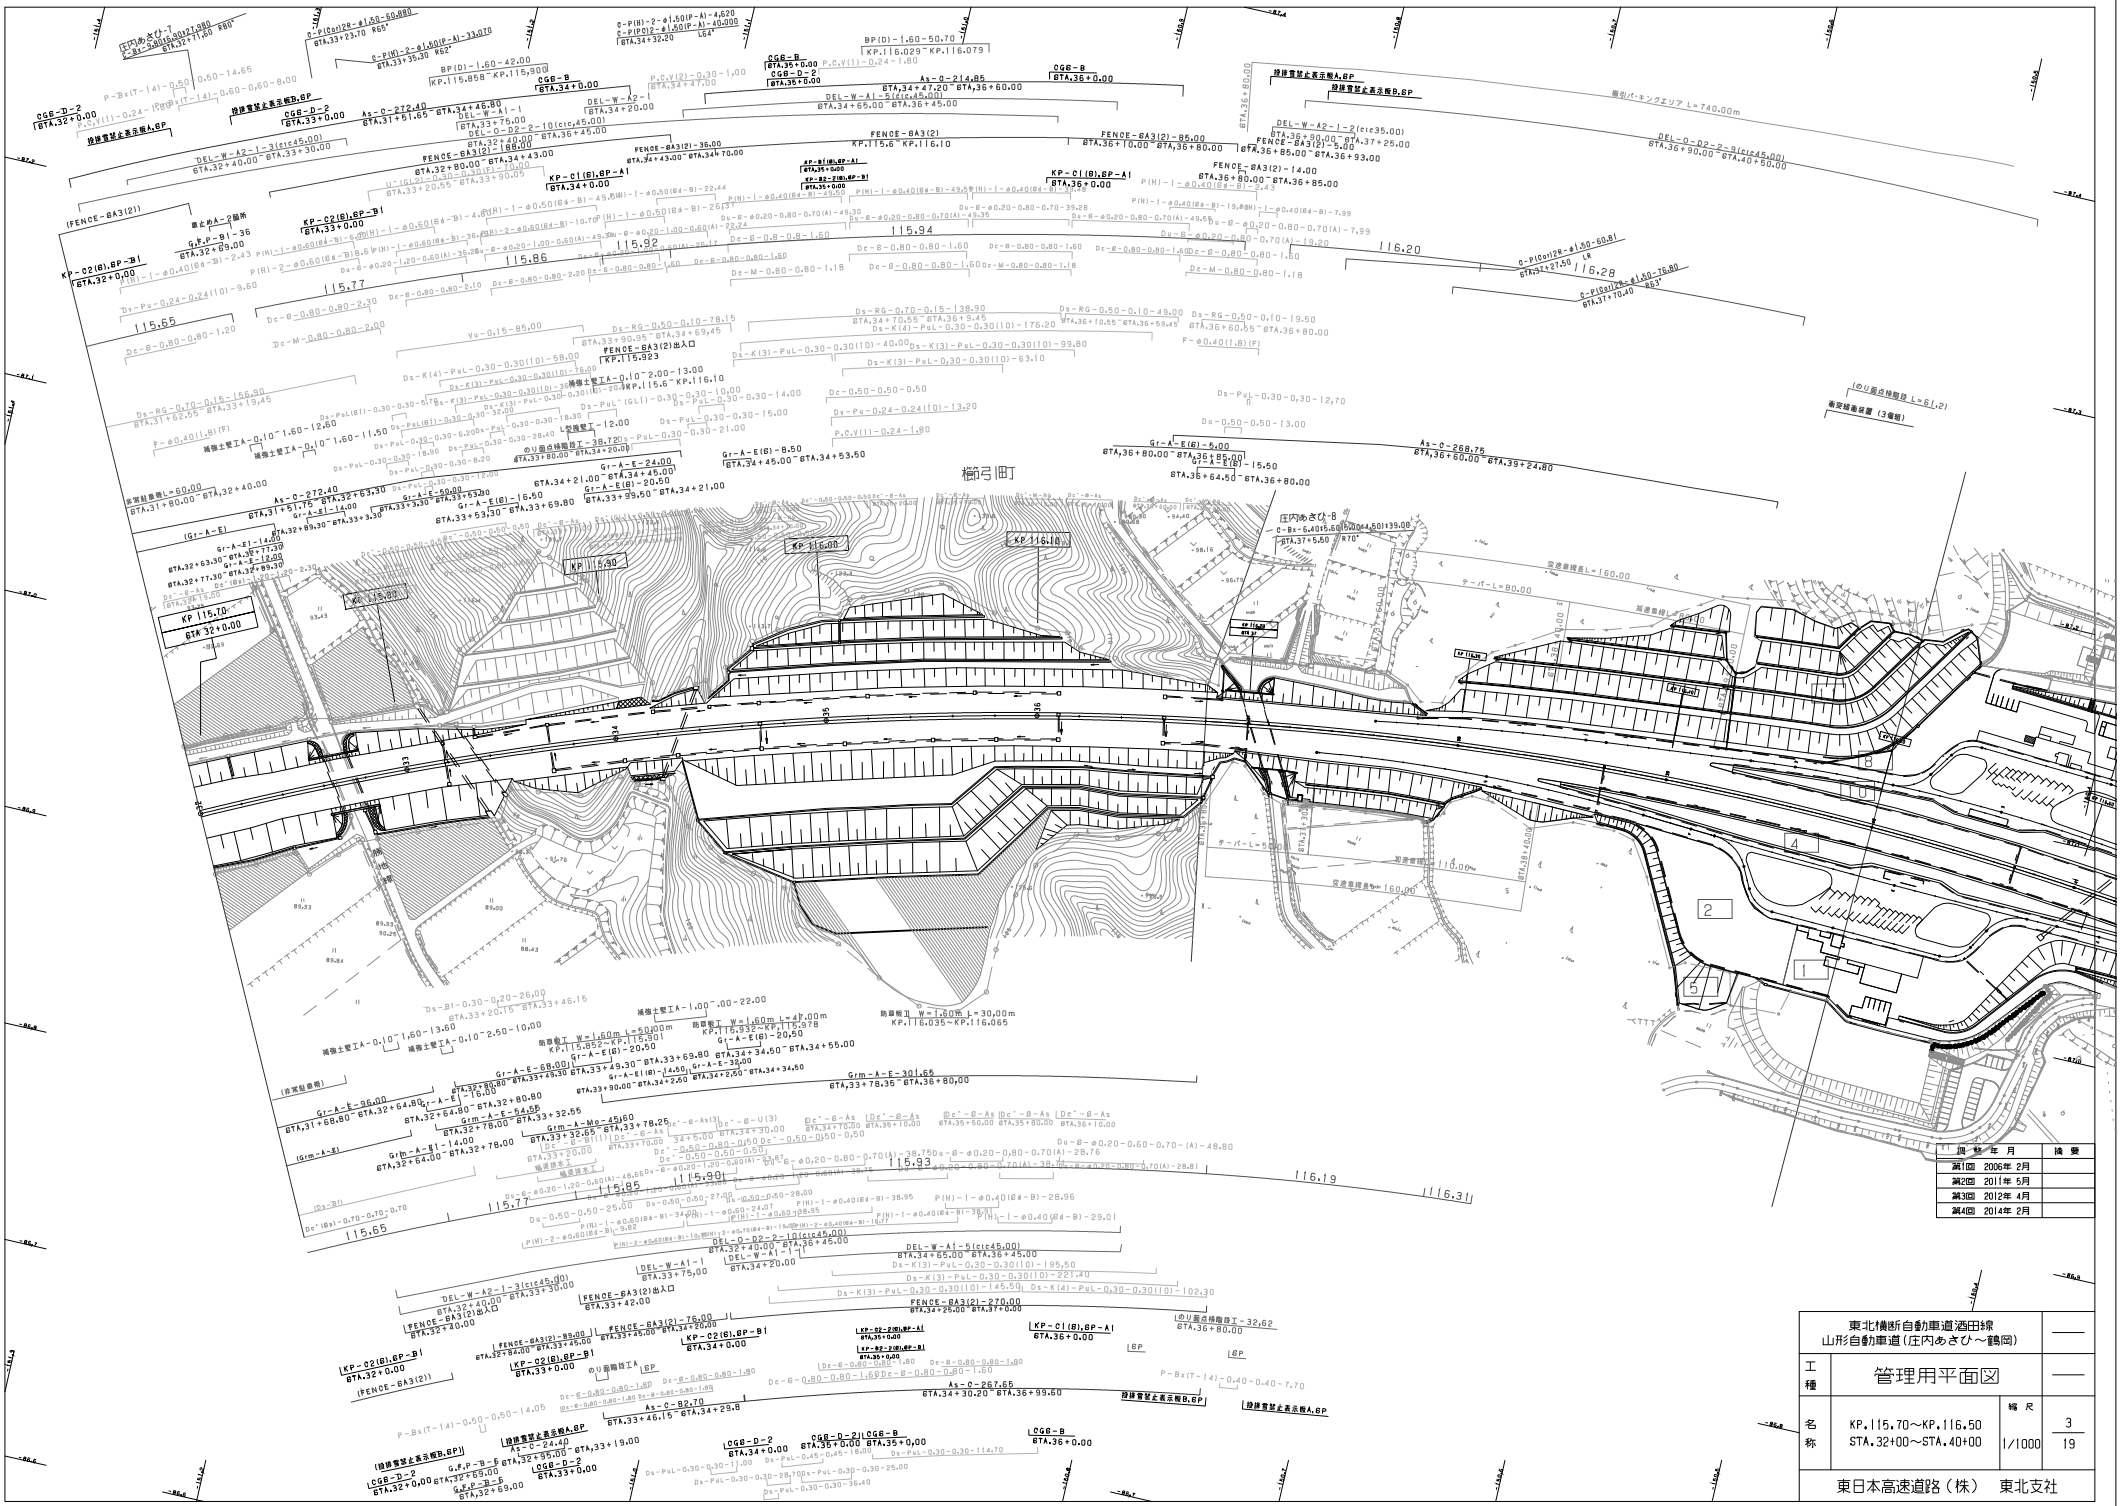

図-枝	年 月	摘 要
第1回	2006年 2月	
第2回	2011年 5月	
第3回	2012年 4月	
第4回	2014年 2月	

東北横断自動車道酒田線 山形自動車道（庄内あさひ～鶴岡）			——
工種	管理用平面図		——
名称	KP.115.70～KP.116.50 STA.32+00～STA.40+00	縮尺 1/1000	3 19

東日本高速道路（株）　東北支社

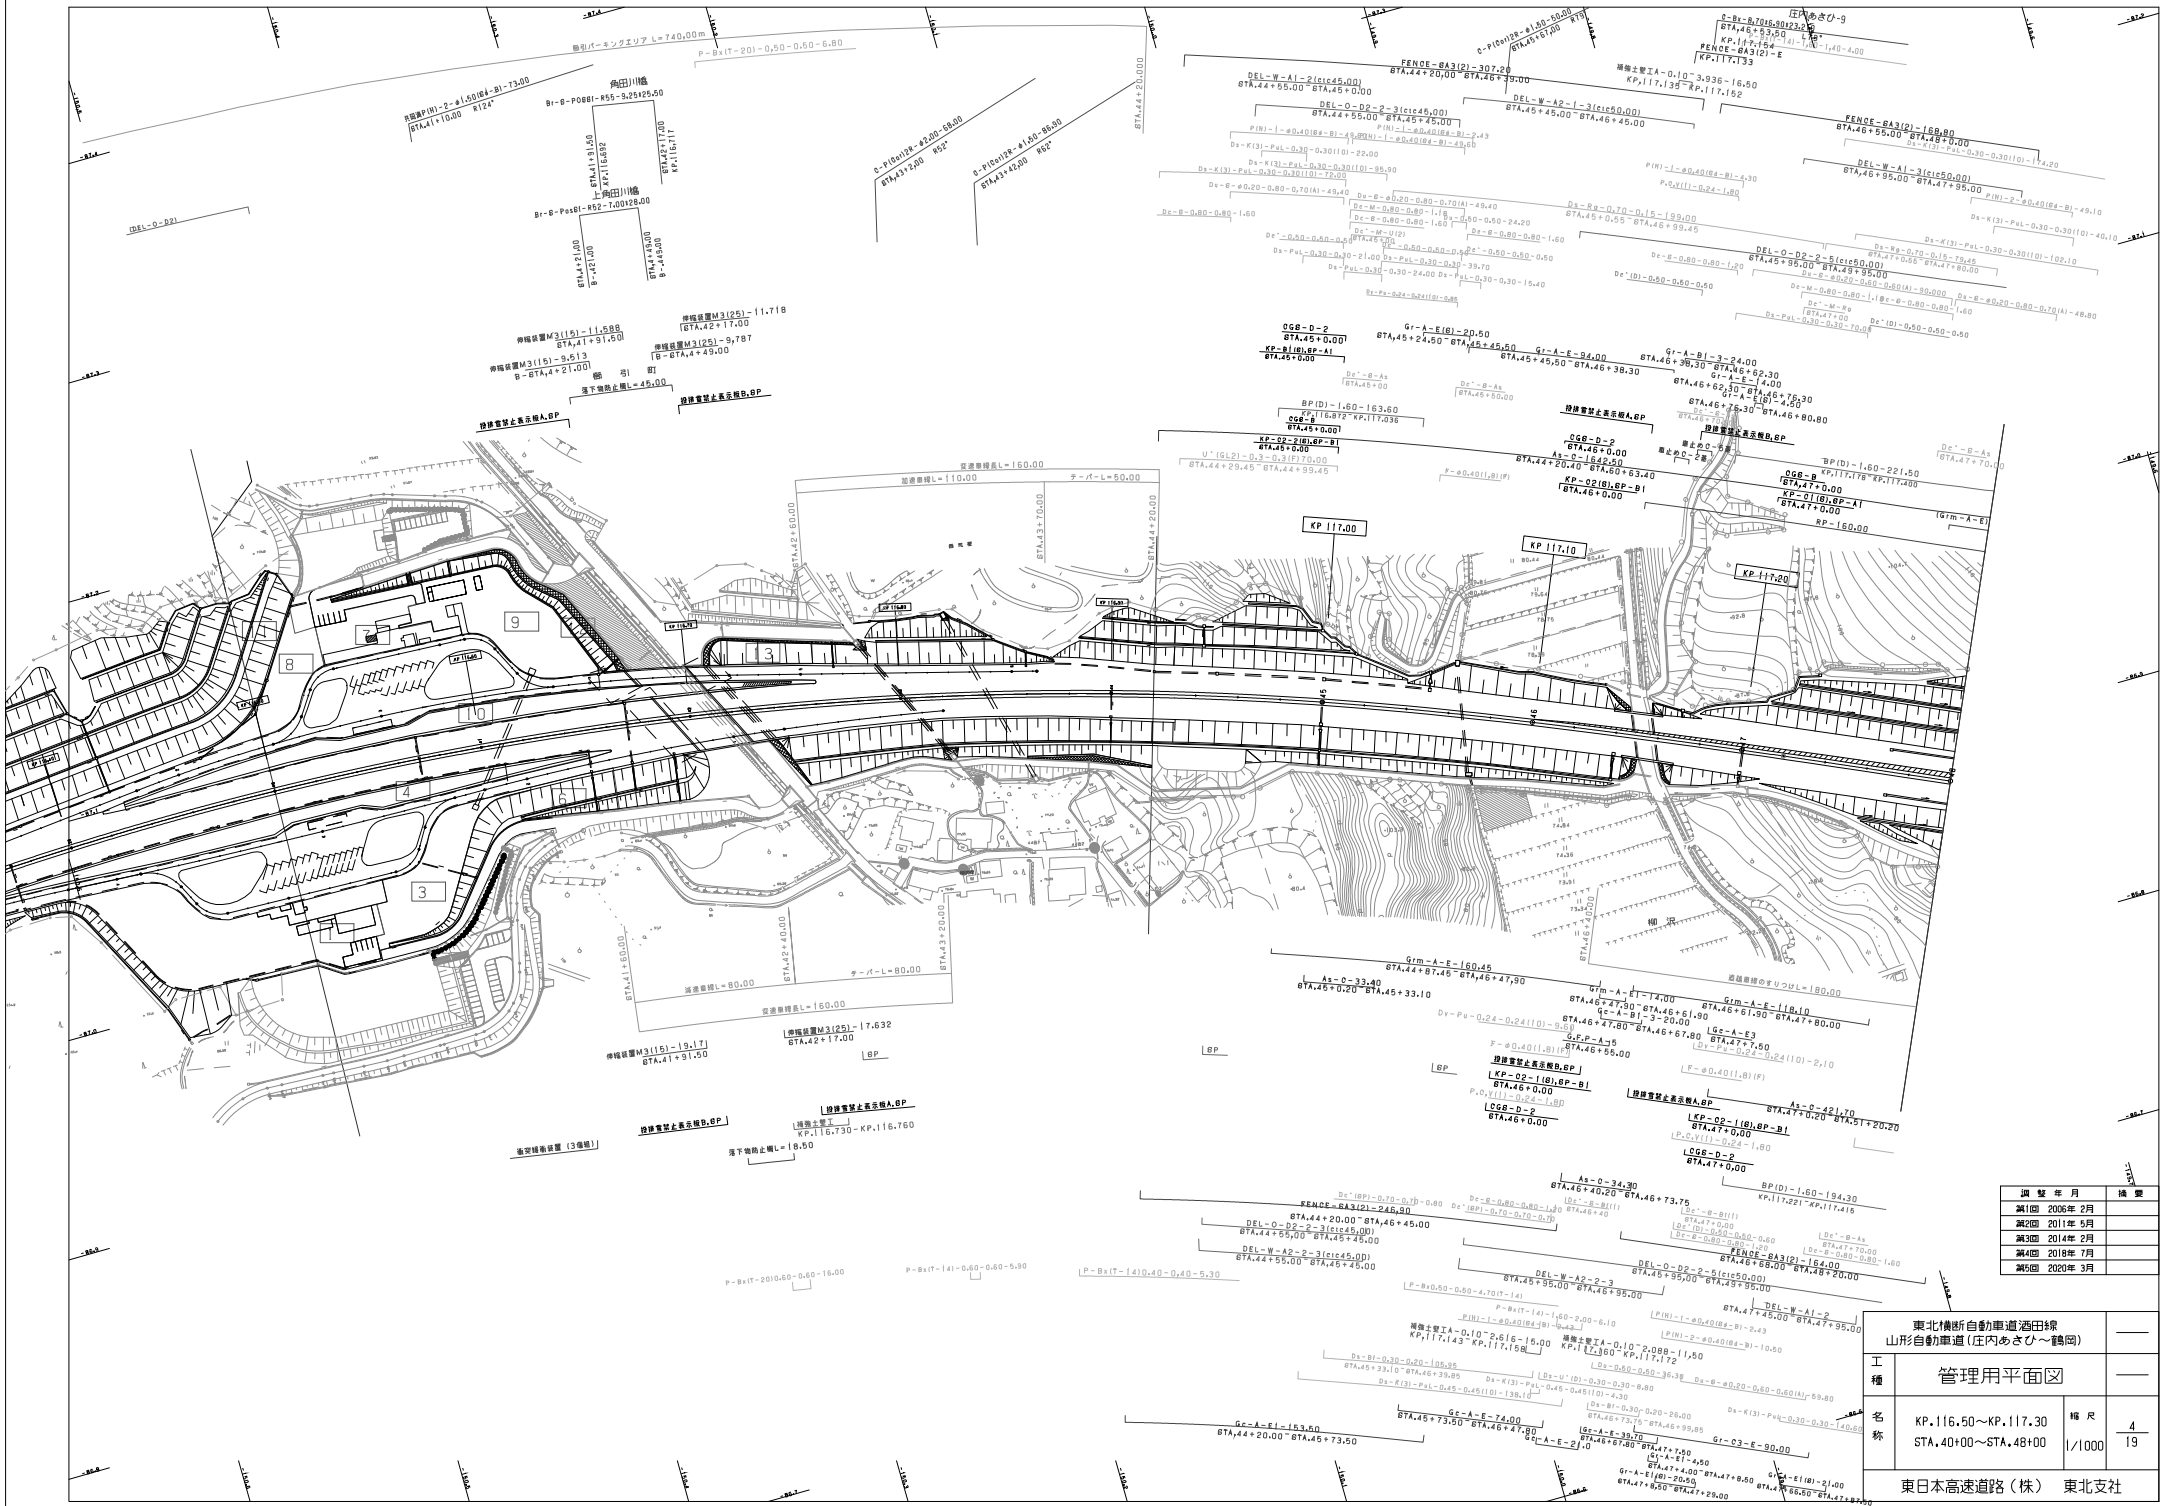

調整年月	摘要
第1回 2006年 2月	
第2回 2011年 5月	
第3回 2014年 2月	
第4回 2018年 7月	
第5回 2020年 3月	

東北横断自動車道酒田線
山形自動車道（庄内あさひ～鶴岡）

工種：管理用平面図

名称：KP.116.50～KP.117.30
STA.40+00～STA.48+00

縮尺：1/1000

4/19

東日本高速道路（株） 東北支社

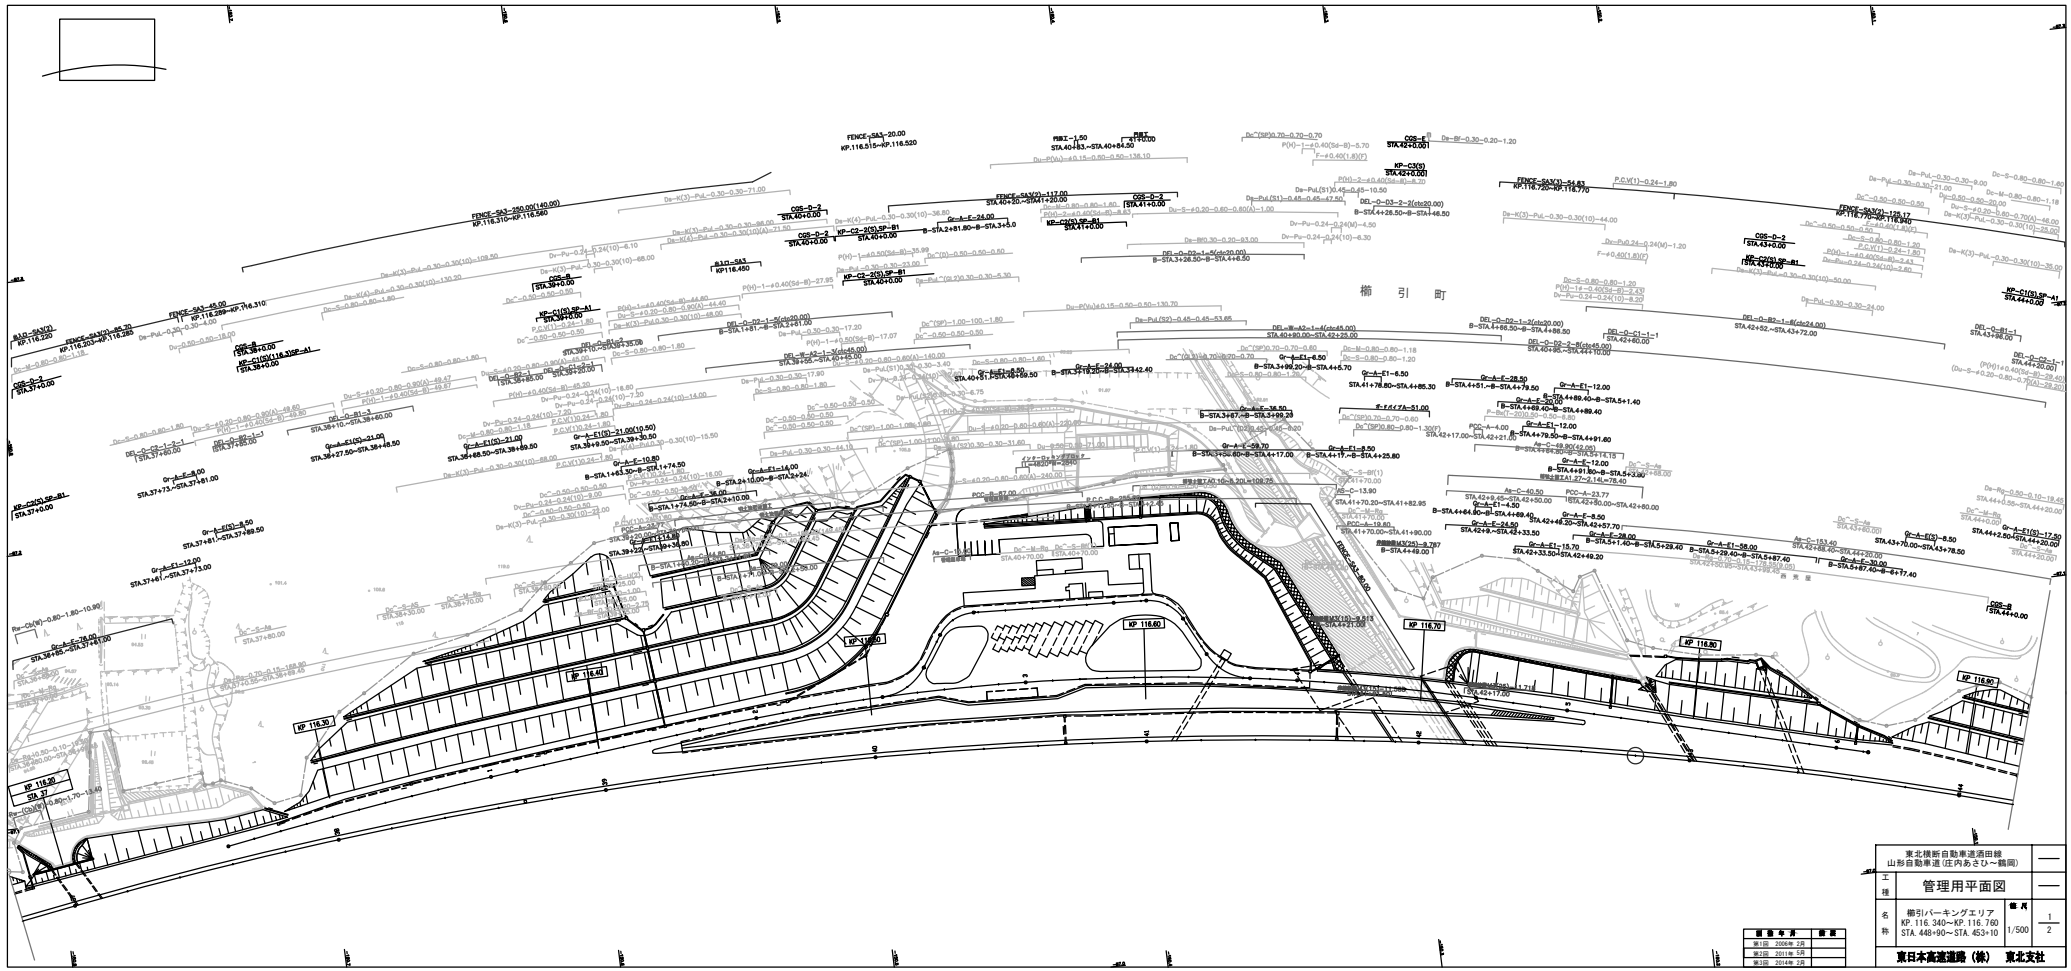

報告年月	備考
第1回 2006年 2月	
第2回 2011年 5月	
第3回 2014年 3月	

東北横断自動車道酒田線
山形自動車道（庄内あさひ～鶴岡）

工種	管理用平面図		
名称	櫛引パーキングエリア KP. 116.340～KP. 116. 760 STA. 448+90～STA. 453+10	縮尺 1/500	1 2

東日本高速道路（株） 東北支社

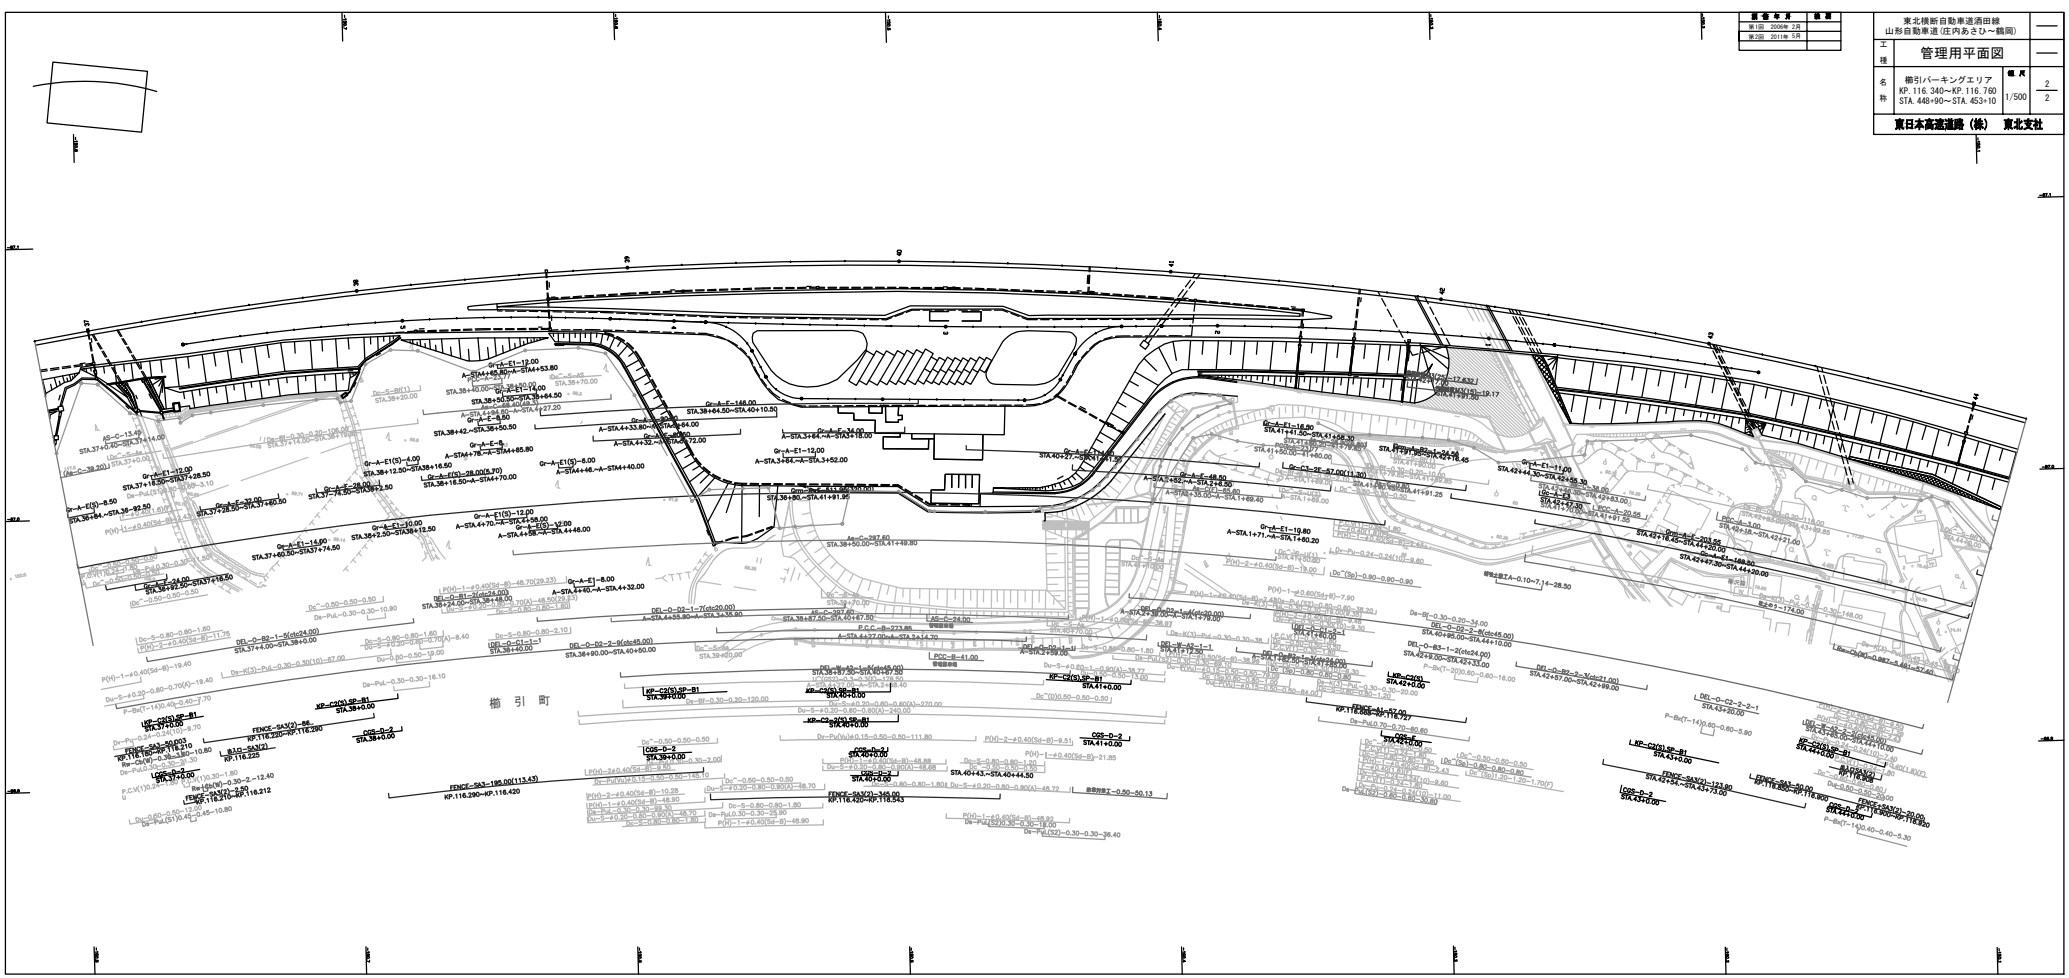

図書年月	備考
第1回 2006年 2月	
第2回 2011年 5月	

東北横断自動車道酒田線
山形自動車道（庄内あさひ～鶴岡）

工種：管理用平面図

名称：櫛引パーキングエリア
KP. 116.340～KP. 116.760
STA. 448+90～STA. 453+10

縮尺：1/500

2
2

東日本高速道路（株） 東北支社

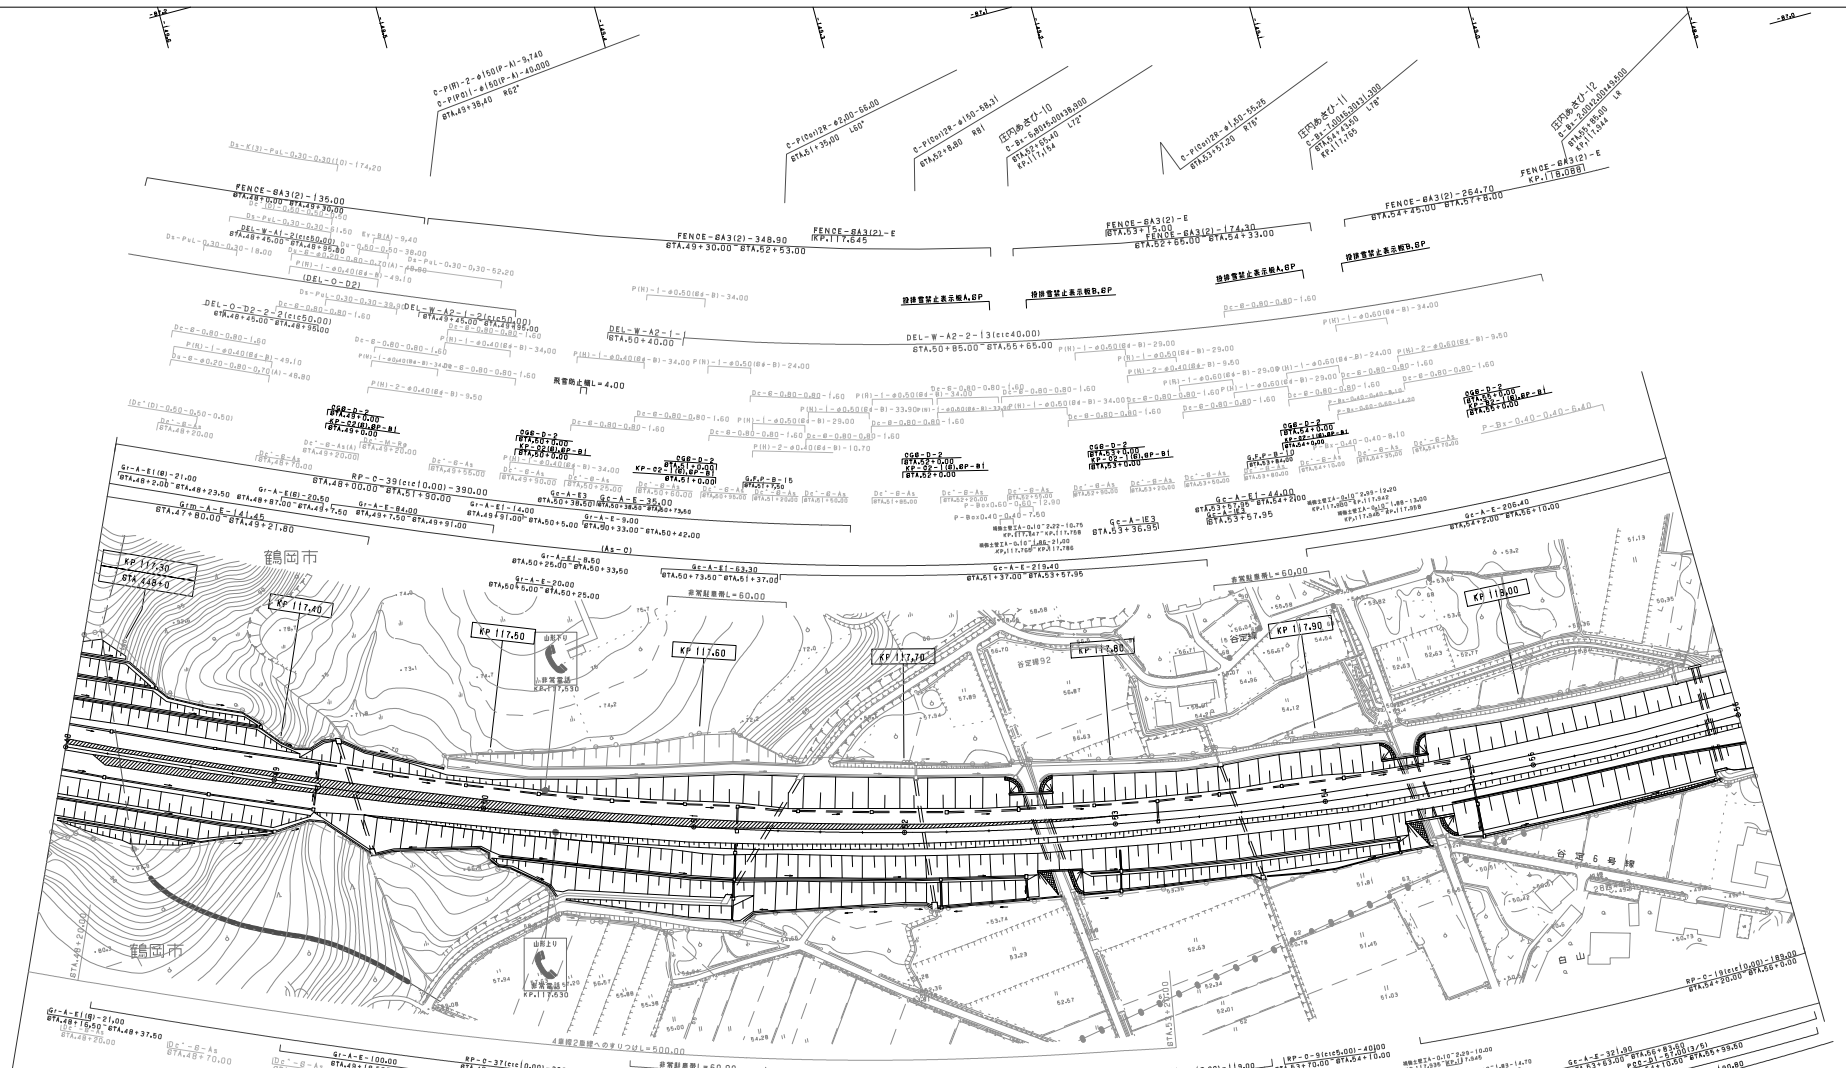
鶴岡市
KP 117.30
KP 117.40
KP 117.50
KP 117.60
KP 117.70
KP 117.80
KP 117.90
KP 118.00
谷定橋92
谷定6号線
白山
非常駐車帯L＝60.00
4車線2段縮への すりつけL＝500.00
FENCE-GA3(2)－135.00
FENCE-GA3(2)－348.90
FENCE-GA3(2)－E
KP117.645
FENCE-GA3(2)－174.30
FENCE-GA3(2)－264.70
FENCE-GA3(2)－E
KP118.088
DEL－O－D2－2－2(c/c50.00)
DEL－W－A2－2－3(c/c40.00)
DEL－W－A2－2－2(c/c40.00)
DEL－O－D2
DEL－W－A2－1
DEL－W－A1－2(c/c50.00)
DEL－O－F1－2(c/c50.00)
DEL－O－F1－2(c/c45.00)
DEL－W－A2－2－2(c/c45.00)
DGB－D－2
KP－02－1(6).6P－B1
KP－02－1(8).6P－B1
KP－02－1(8).6P－A1
KP－C1(6).6P－A1
KP－C1(8).6P－A1
KP－02(6).6P－B1
KP－02(8).6P－B1
KP－C－37(c/c10.00)－390.00
KP－C－39(c/c10.00)－390.00
KP－C－10(c/c5.00)－40.00
KP－C－9(c/c5.00)－40.00
KP－C－11(c/c10.00)－119.00
KP－C－19(c/c10.00)－199.00
Gr－A－E(6)－21.00
Gr－A－E(6)－20.50
Gr－A－E(8)－20.50
Grm－A－E－144.45
Gr－A－E－100.00
Gr－A－E－87.50
Gr－A－E－84.00
Gr－A－E－14.00
Gr－A－E－9.00
Gr－A－E－20.00
Gr－A－E－8.50
Gr－A－E－266.10
Gr－A－E－11.00
Gr－A－E－88.00
Gr－A－E－35.00
Gr－A－E－219.40
Gr－A－E－63.30
Gr－A－E－44.00
Gr－A－E－205.40
Gr－A－E－321.80
Gr－A－E3
Gr－A－E－3

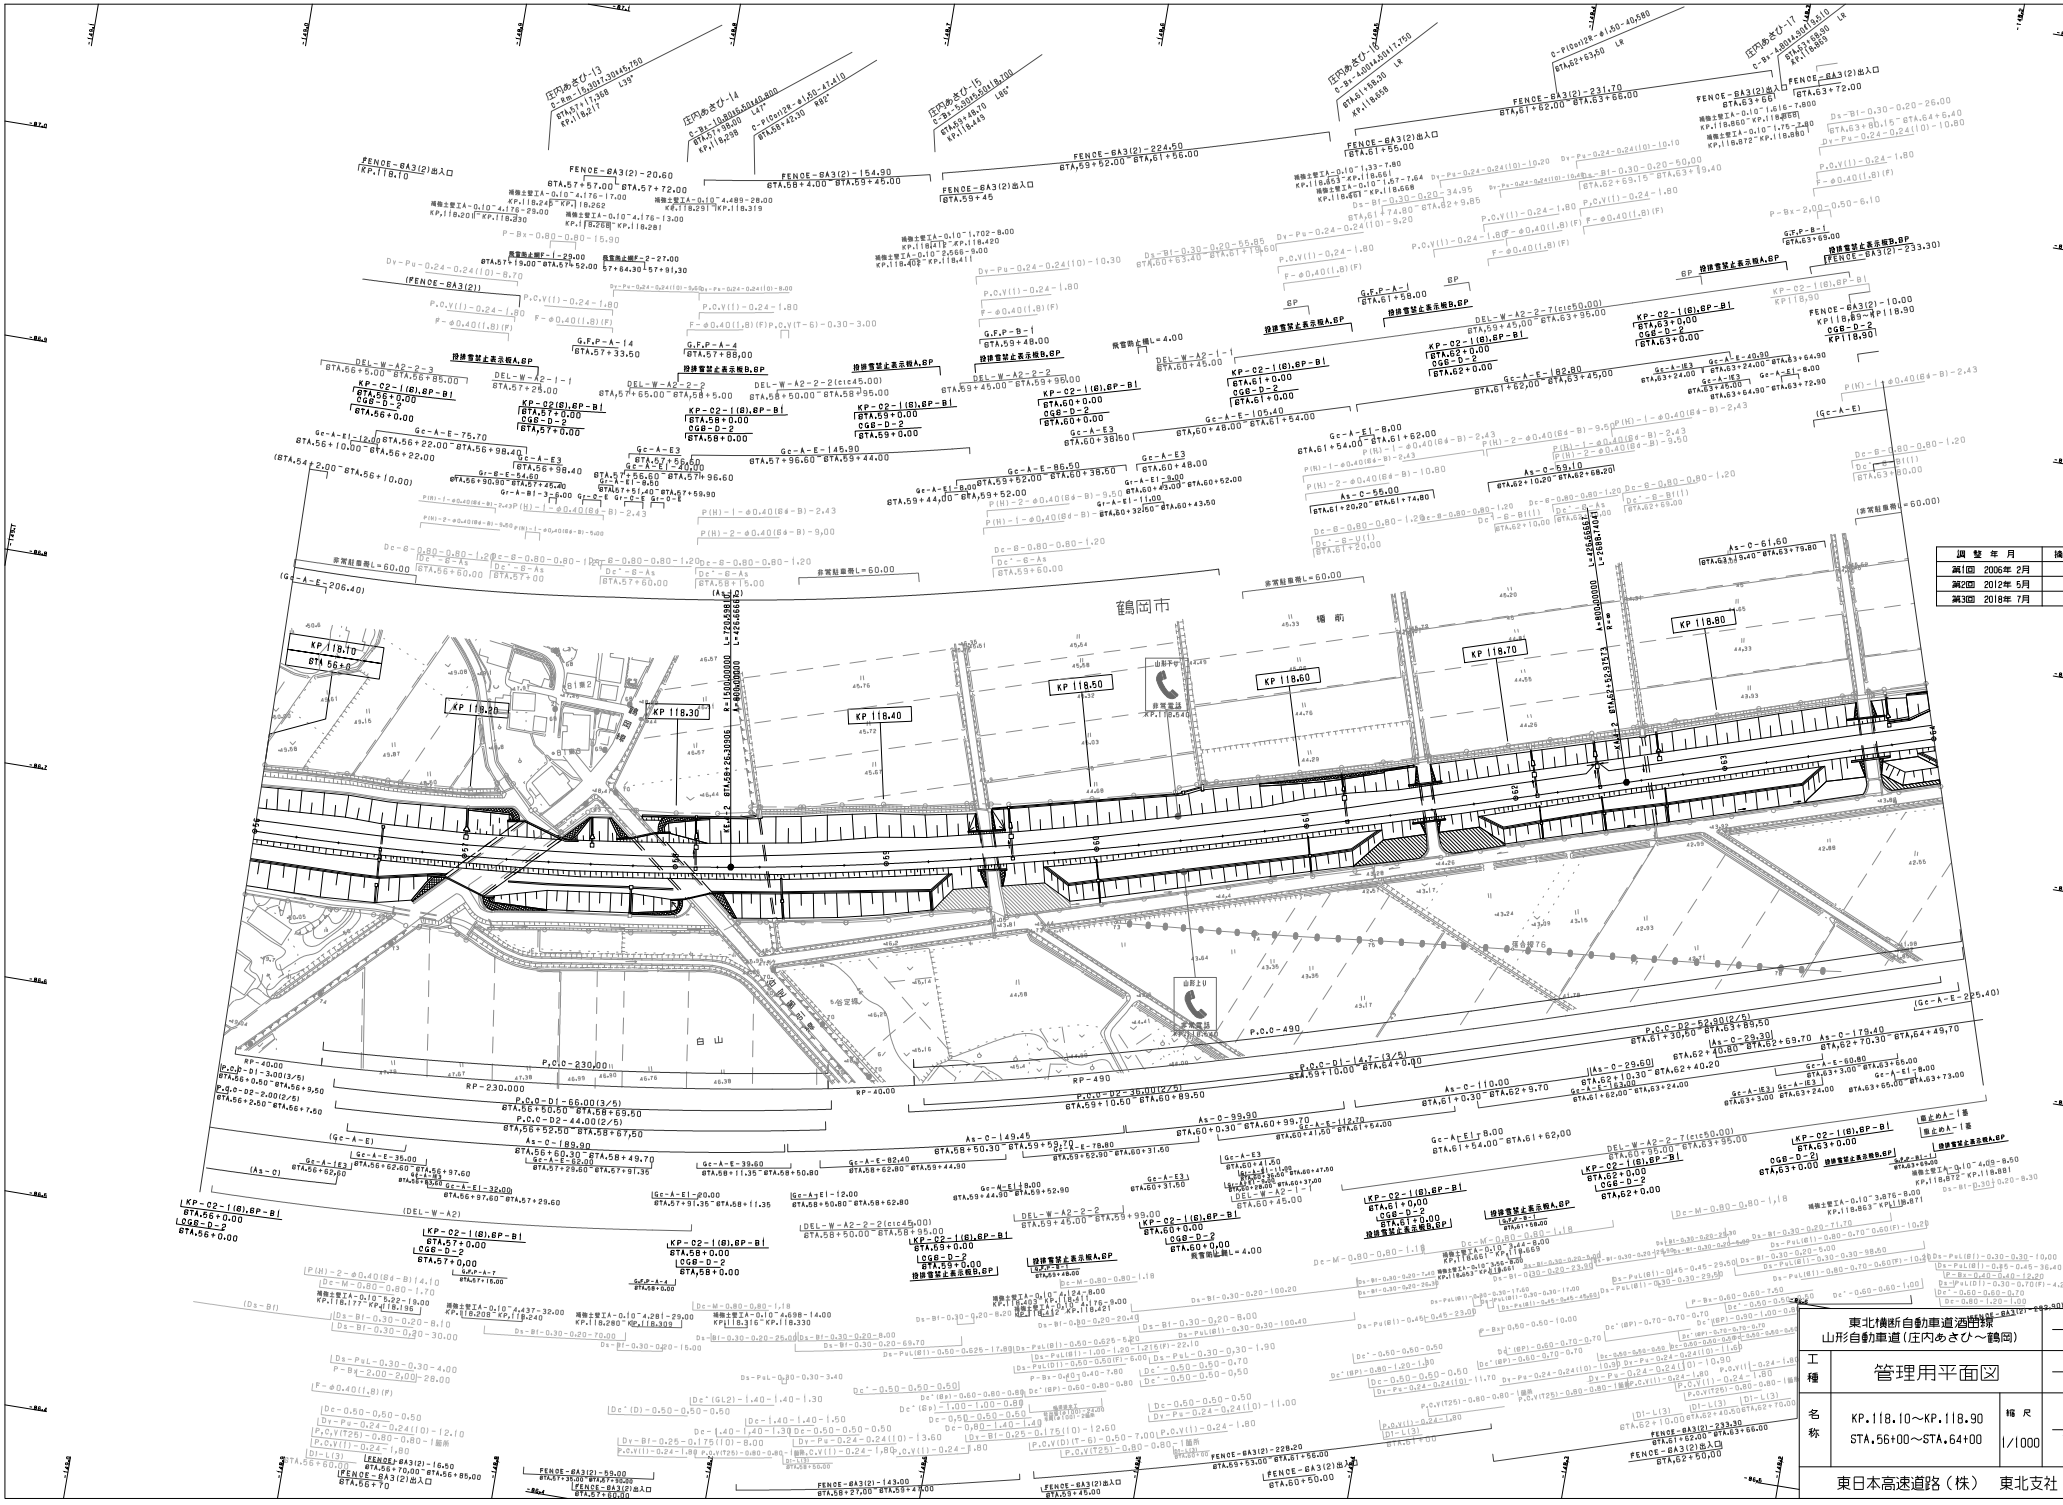

調 整 年 月	摘 要
第1回 2006年 2月	
第2回 2012年 5月	
第3回 2018年 7月	

東北横断自動車道酒田線
山形自動車道（庄内あさひ～鶴岡）

工種	管理用平面図		
名称	KP.118.10～KP.118.90 STA.56+00～STA.64+00	縮尺 1/1000	6/19

東日本高速道路（株） 東北支社

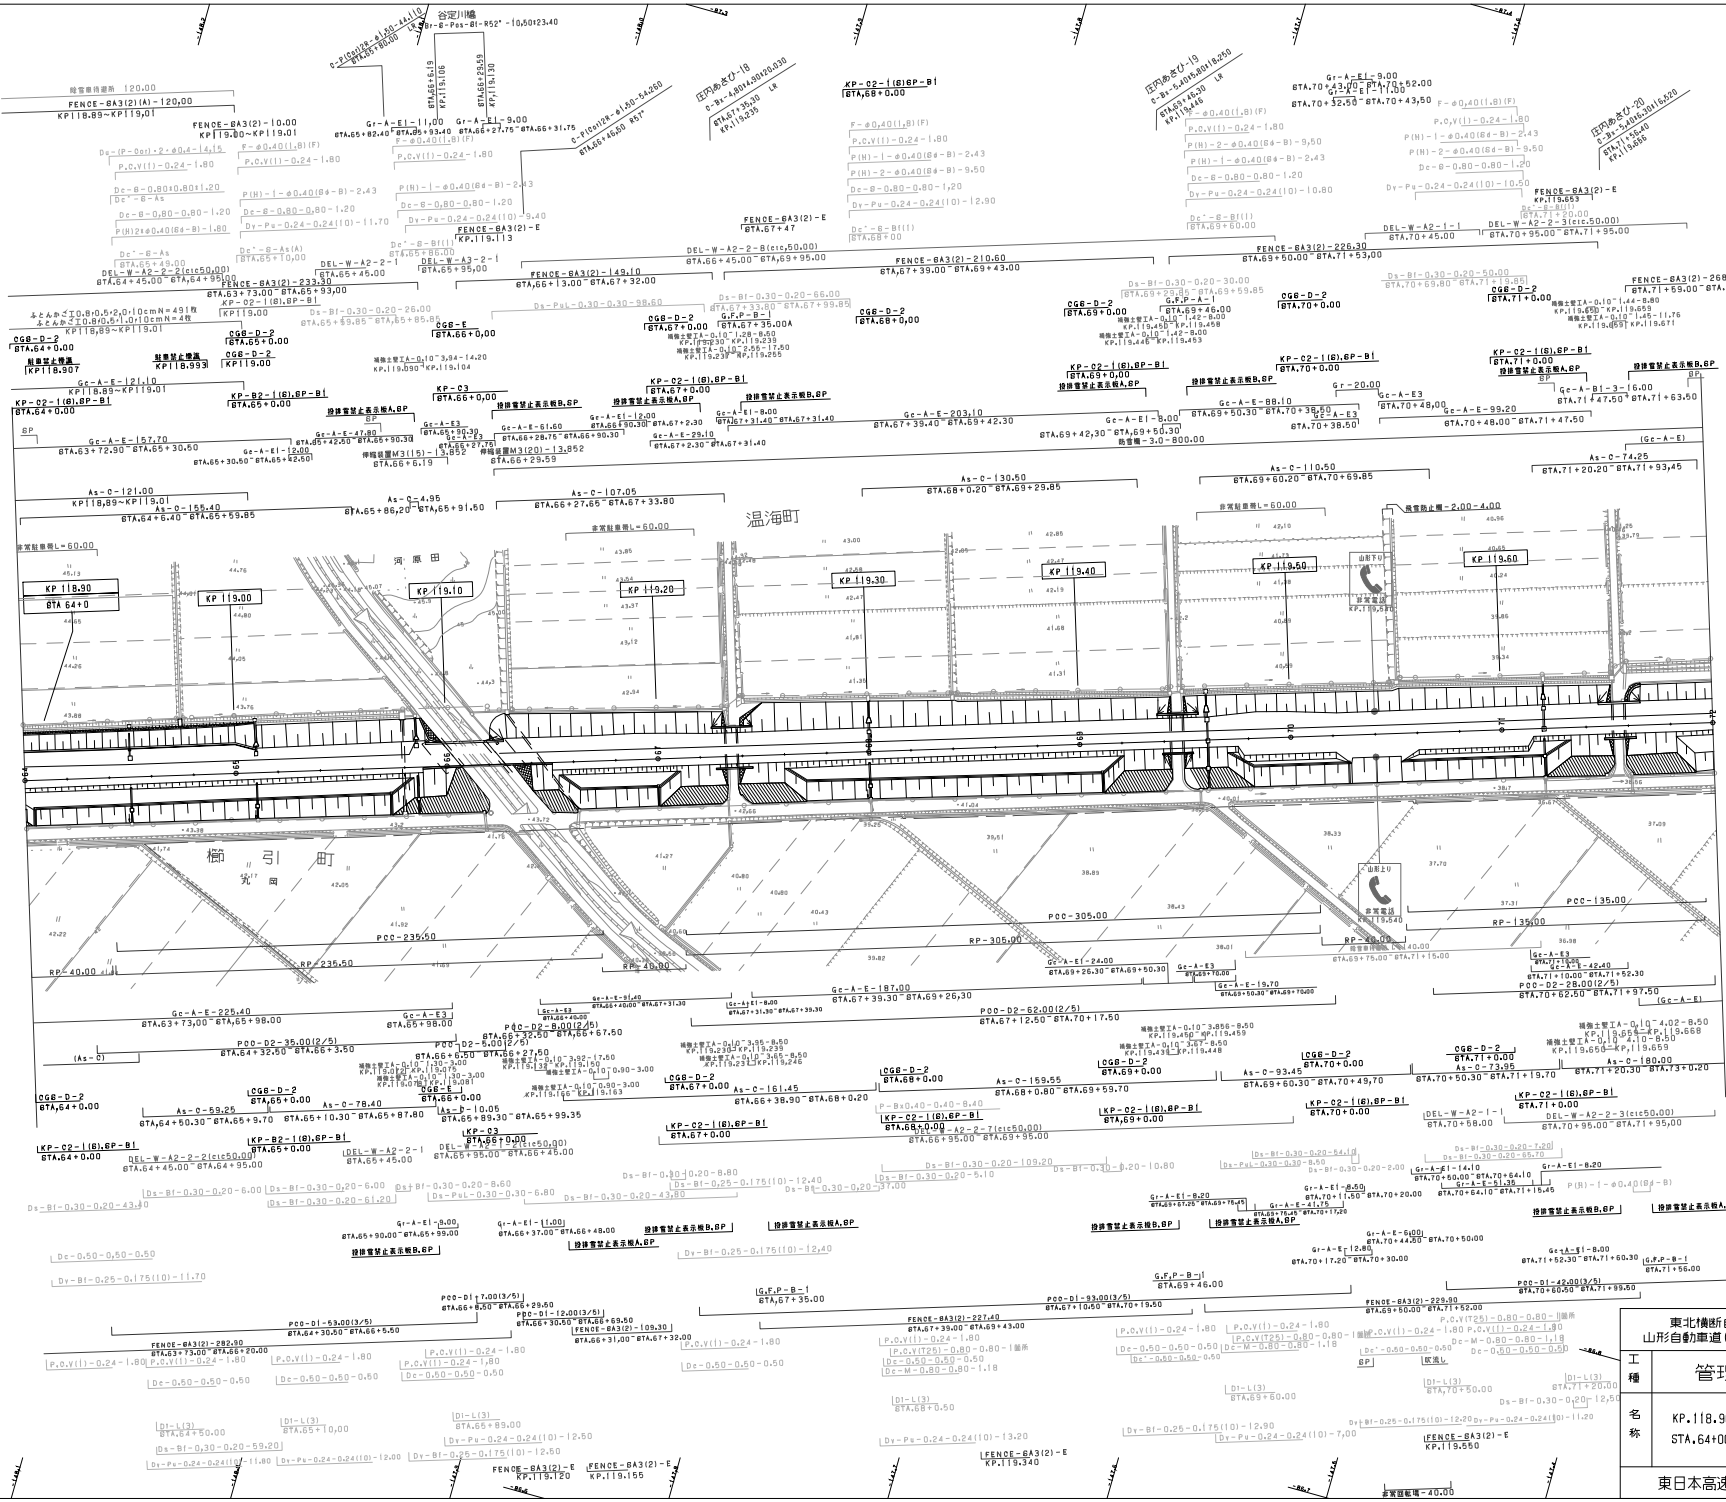
温海町
河原田
楢引町
KP 118.90
KP 119.00
KP 119.10
KP 119.20
KP 119.30
KP 119.40
KP 119.50
KP 119.60
谷定川橋
FENCE-BA3(2)-10.00
KP 119.00~KP 119.01
FENCE-BA3(2)-149.10
FENCE-BA3(2)-210.60
FENCE-BA3(2)-226.30
FENCE-BA3(2)-233.30
FENCE-BA3(2)-268.30
FENCE-BA3(2)-E
KP 119.653
FENCE-BA3(2)-E
KP 119.113
FENCE-BA3(2)-E
KP 119.120
FENCE-BA3(2)-E
KP 119.155
FENCE-BA3(2)-E
KP 119.340
FENCE-BA3(2)-E
KP 119.550
FENCE-BA3(2)-282.90
FENCE-BA3(2)-227.40
FENCE-BA3(2)-229.90
FENCE-BA3(2)-109.30
FENCE-BA3(2)-E
KP 119.659
FENCE-BA3(2)-E
KP 119.686
FENCE-BA3(2)-E
KP 119.620
KP-C2-1(6)6P-B1
KP-C2-1(6).6P-B1
KP-C2-1(6).6P-B1
KP-C2-1(6).

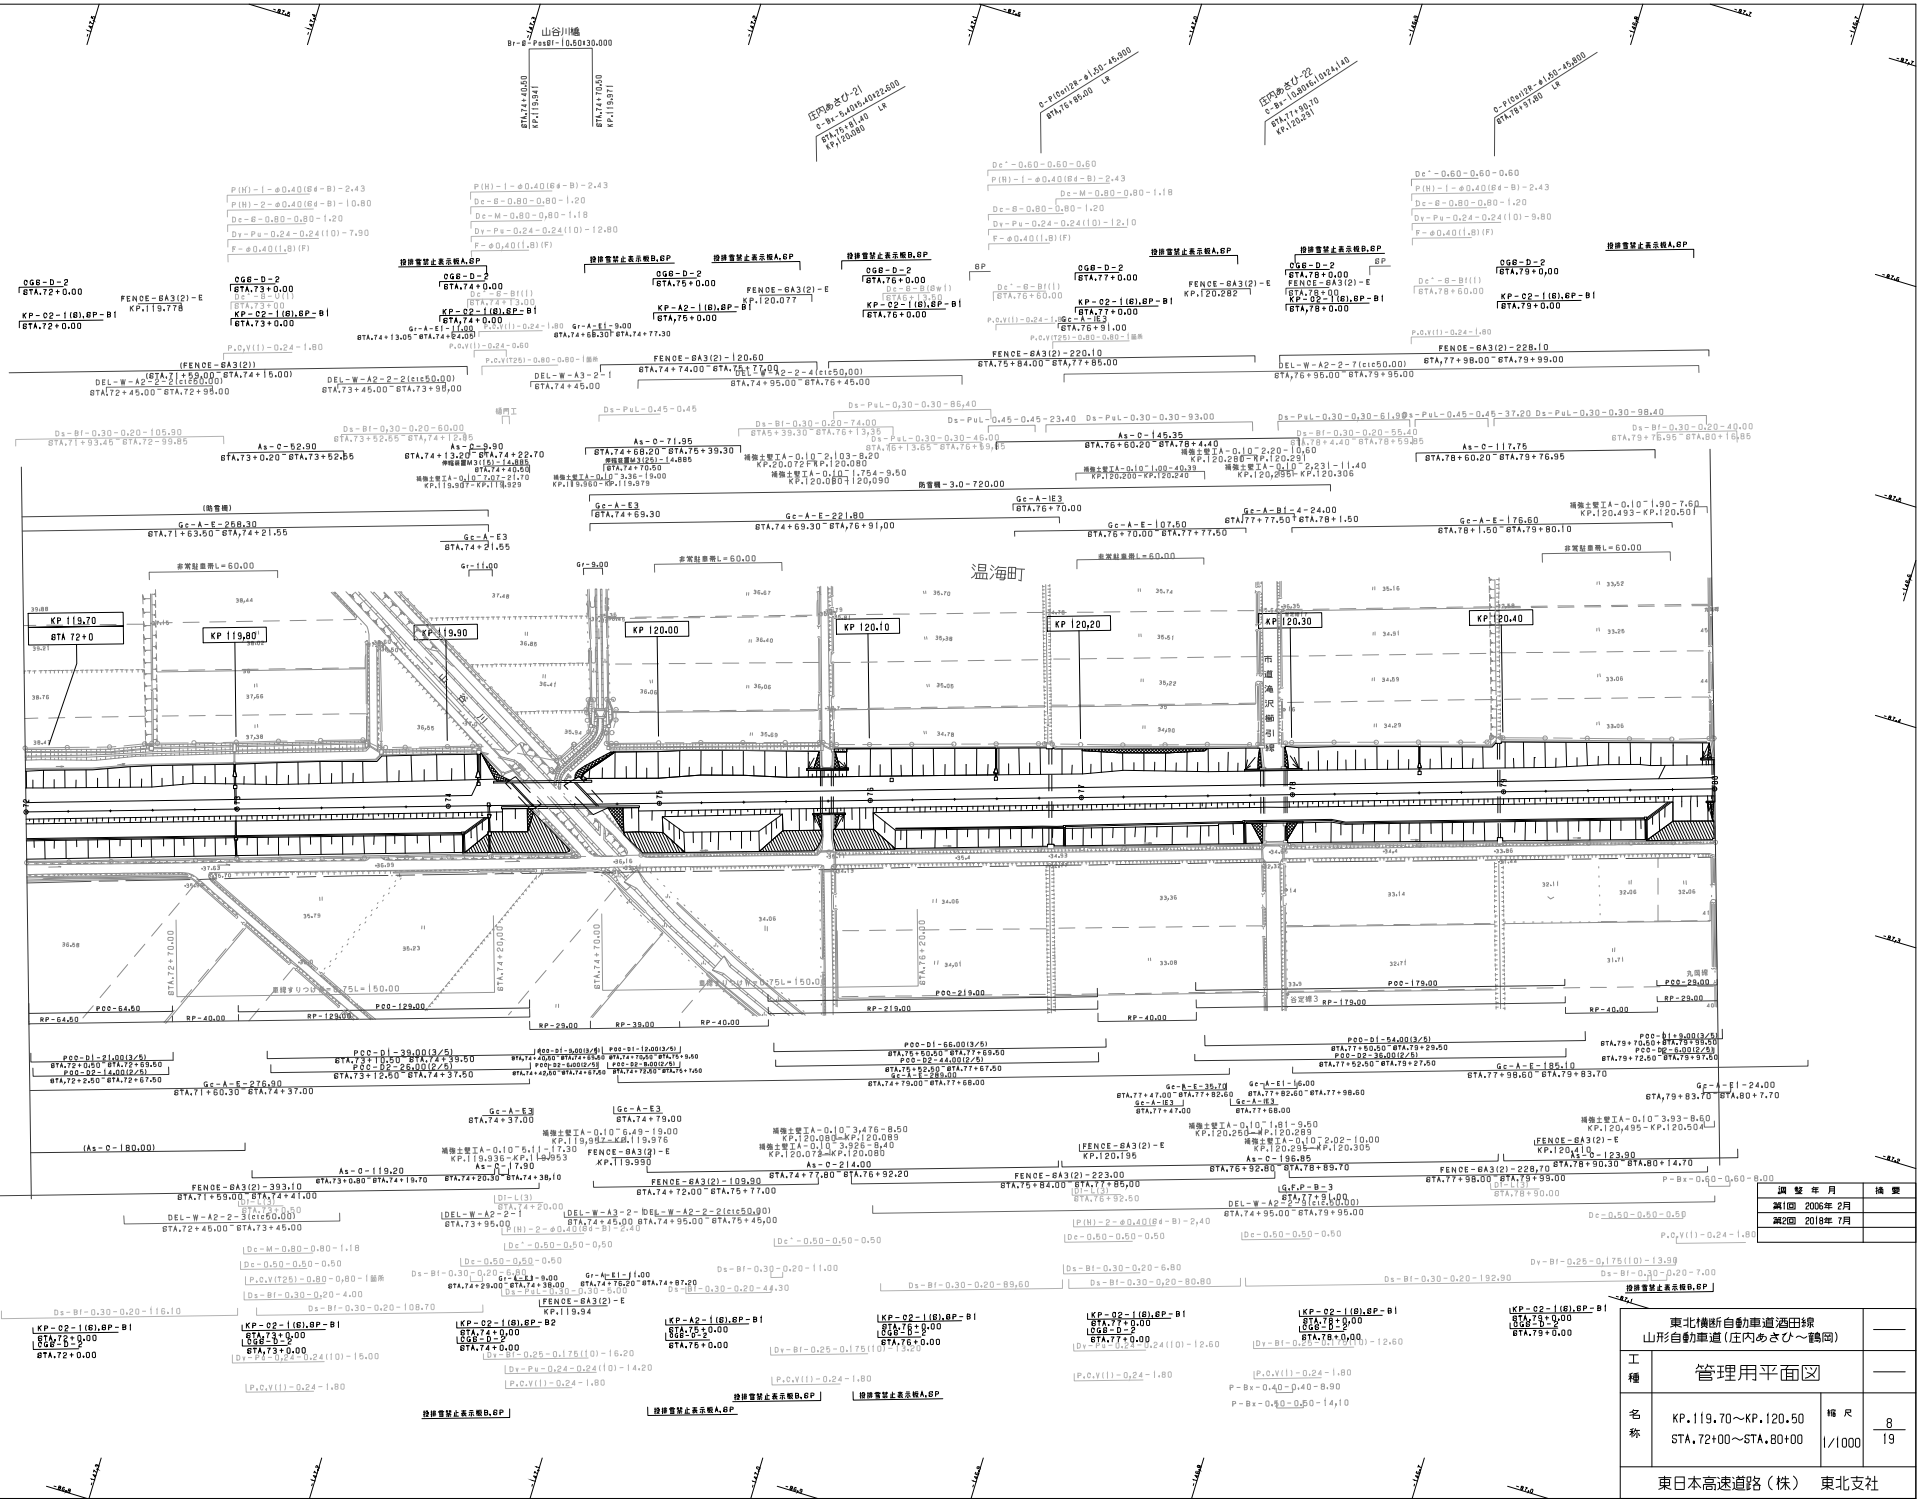
温海町
KP 119.70
STA 72+0
KP 119.80
KP 119.90
KP 120.00
KP 120.10
KP 120.20
KP 120.30
KP 120.40
山谷川橋
Br-B-PosBf-10.50×30.000
FENCE-6A3(2)-E
KP.119.778
FENCE-6A3(2)-E
KP.120.077
FENCE-6A3(2)-E
KP.120.282
FENCE-6A3(2)-E
KP.120.195
FENCE-6A3(2)-E
KP.119.994
FENCE-6A3(2)-E
KP.120.410
FENCE-6A3(2)-E
KP.120.495
KP-C2-1(8),8P-B1
KP-C2-1(8),8P-B2
KP-A2-1(8),8P-B1
CGB-D-2
CGB-D-3
Gc-A-E3
Gc-A-E-268.30
Gc-A-E-276.90
Gc-A-E-221.80
Gc-A-E-107.50
Gc-A-E-176.60
Gc-A-E-185.10
Gc-A-E-24.00
As-C-52.90
As-C-9.90
As-C-71.95
As-C-145.35
As-C-117.75
As-C-119.20
As-C-17.90
As-C-214.00
As-C-196.85
As-C-180.00
FENCE-6A3(2)-393.10
FENCE-6A3(2)-109.90
FENCE-6A3(2)-223.00
FENCE-6A3(2)-228.70
FENCE-6A3(2)-228.10
FENCE-6A3(2)-220.10
FENCE-6A3(2)-120.60
DEL-W-A2-2-2(c≦50.00)
DEL-W-A3-2-1
DEL-W-A2-2-4(c≦50.00)
DEL-W-A2-2-7(c≦50.00)
DEL-W-A2-2-3(c≦50.00)
DEL-W-A3-2-1b
DEL-W-A2-2-5(c≦50.00)
防雪柵-3.0-720.00
補強土壁TA-0.10~6.49-19.00
補強土壁TA-0.10~3.476-8.50
補強土壁TA-0.10~3.926-8.40
補強土壁TA-0.10~3.936-9.00
補強土壁TA-0.10~2.103-8.20
補強土壁TA-0.10~2.754-9.50
補強土壁TA-0.10~2.803-10.00
補強土壁TA-0.10~2.523-11.40
補強土壁TA-0.10~2.020-10.60
補強土壁TA-0.10~1.754-9.50
補強土壁TA-0.10~1.707-21.70
補強土壁TA-0.10~1.981-9.50
補強土壁TA-0.10~1.990-7.60
補強土壁TA-0.10~3.993-8.60

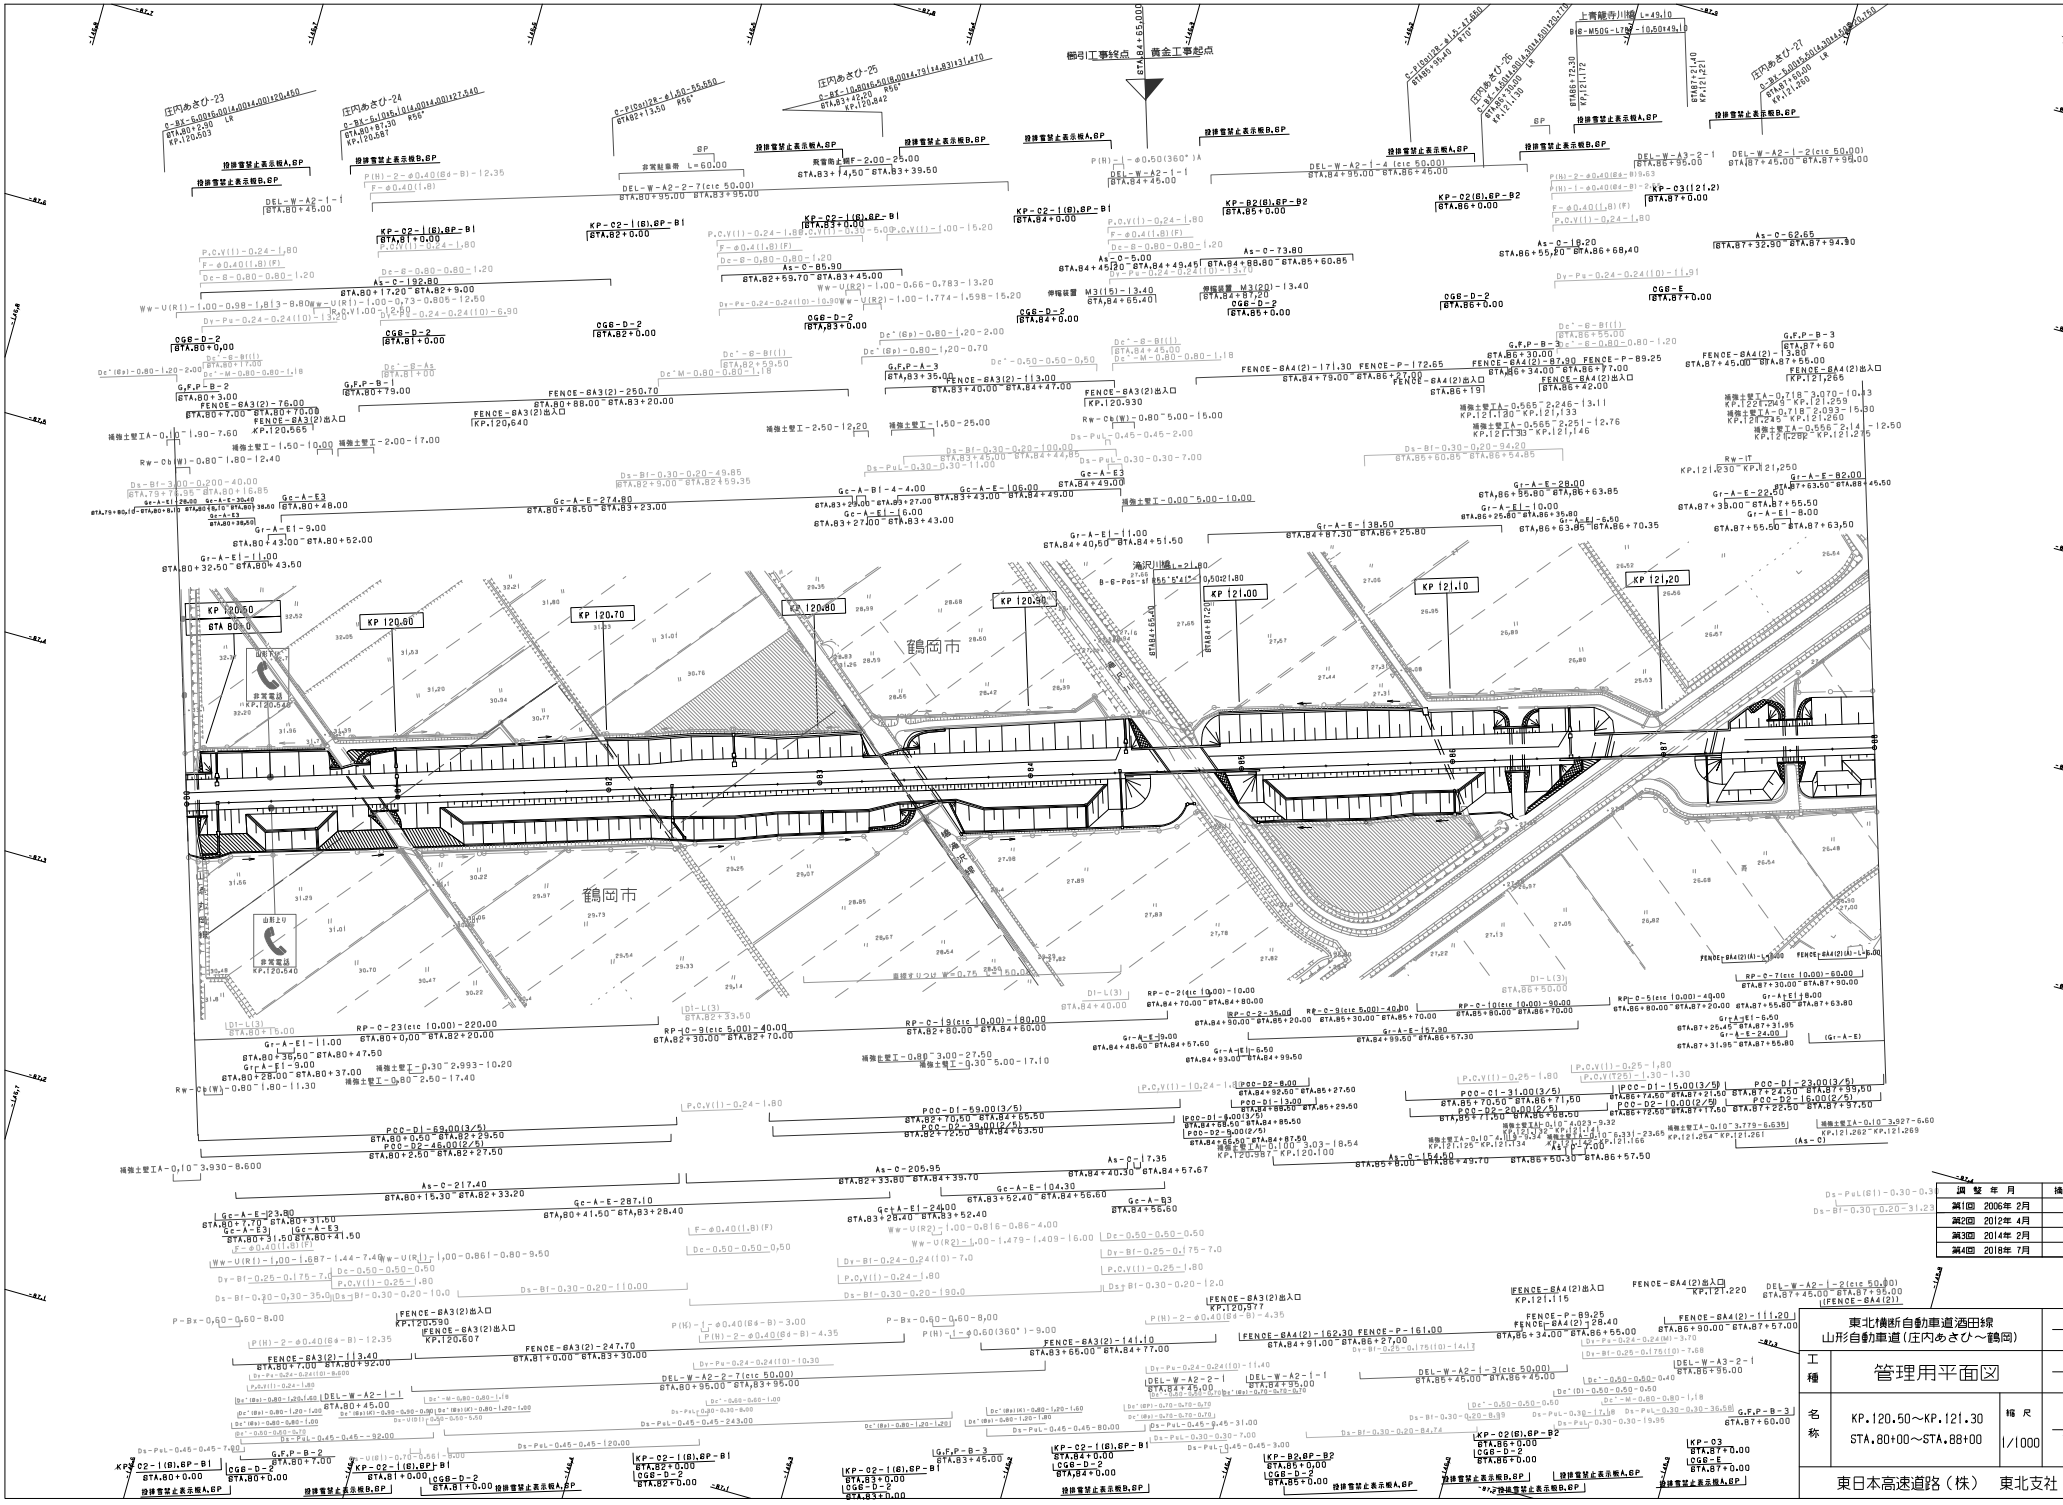
鶴岡市
鶴岡市
KP 120.50
KP 120.60
KP 120.70
KP 120.80
KP 120.90
KP 121.00
KP 121.10
KP 121.20
非常電話 KP.120.540
非常電話

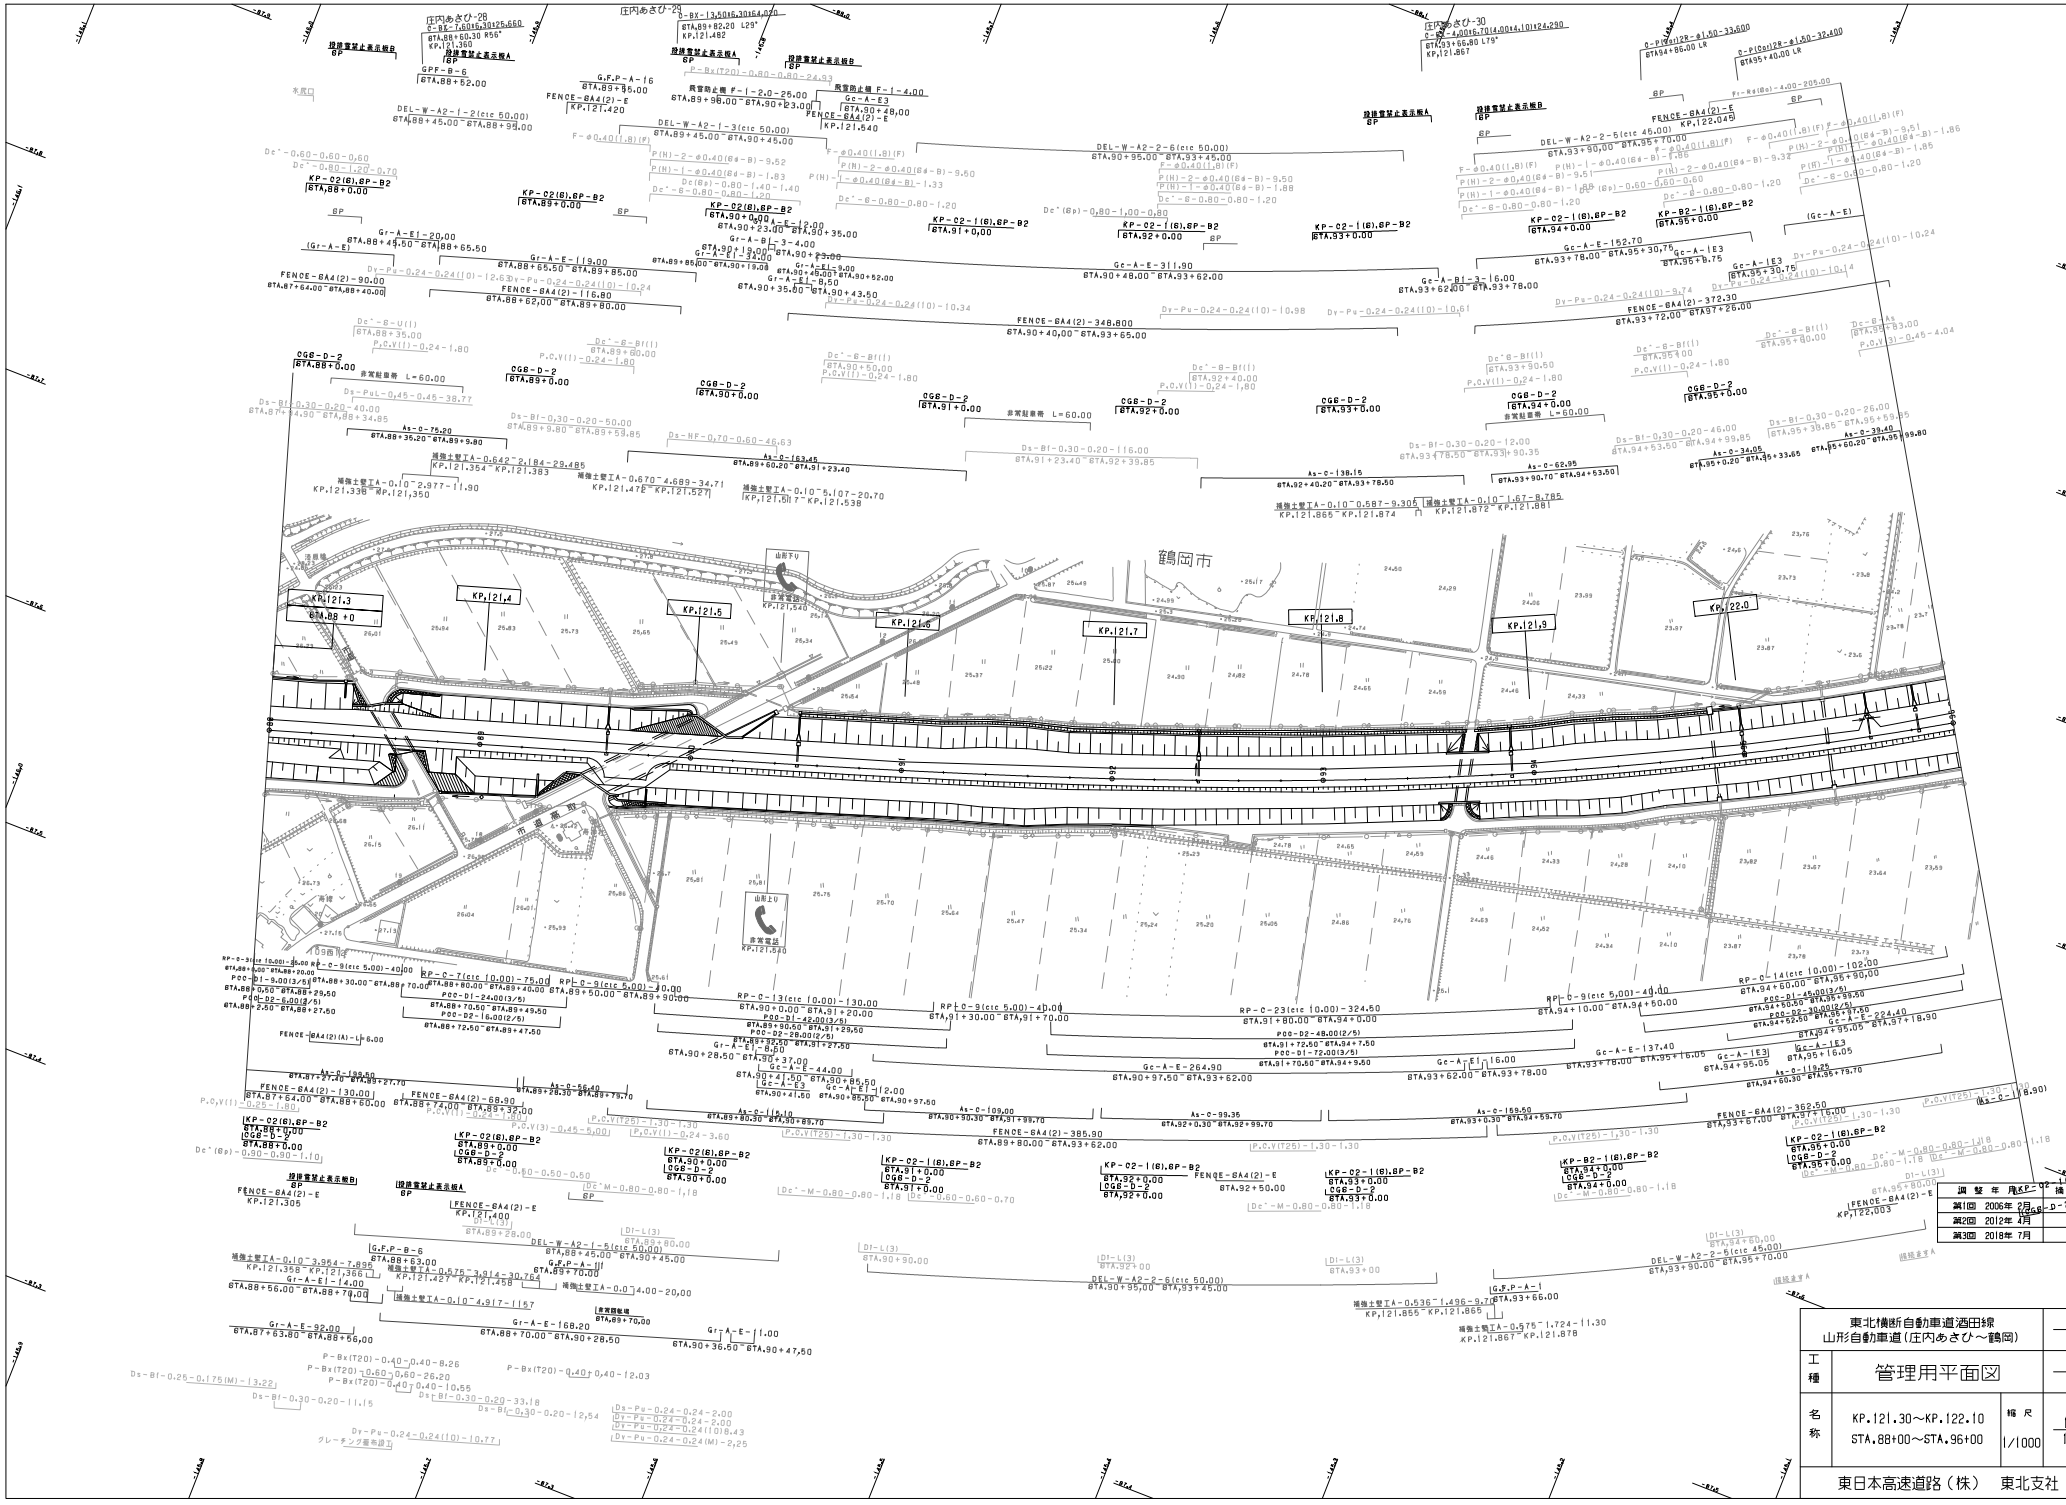

調整年度	KP-C2-1(8).6P-B2		
第1回	2006年 2月	KP-C2-1(8).6P-D-21	
第2回	2012年 4月		
第3回	2018年 7月		

東北横断自動車道酒田線 山形自動車道(庄内あさひ～鶴岡)			——
工種	管理用平面図		——
名称	KP.121.30～KP.122.10 STA.88+00～STA.96+00	縮尺 1/1000	10 19
東日本高速道路(株)　東北支社			

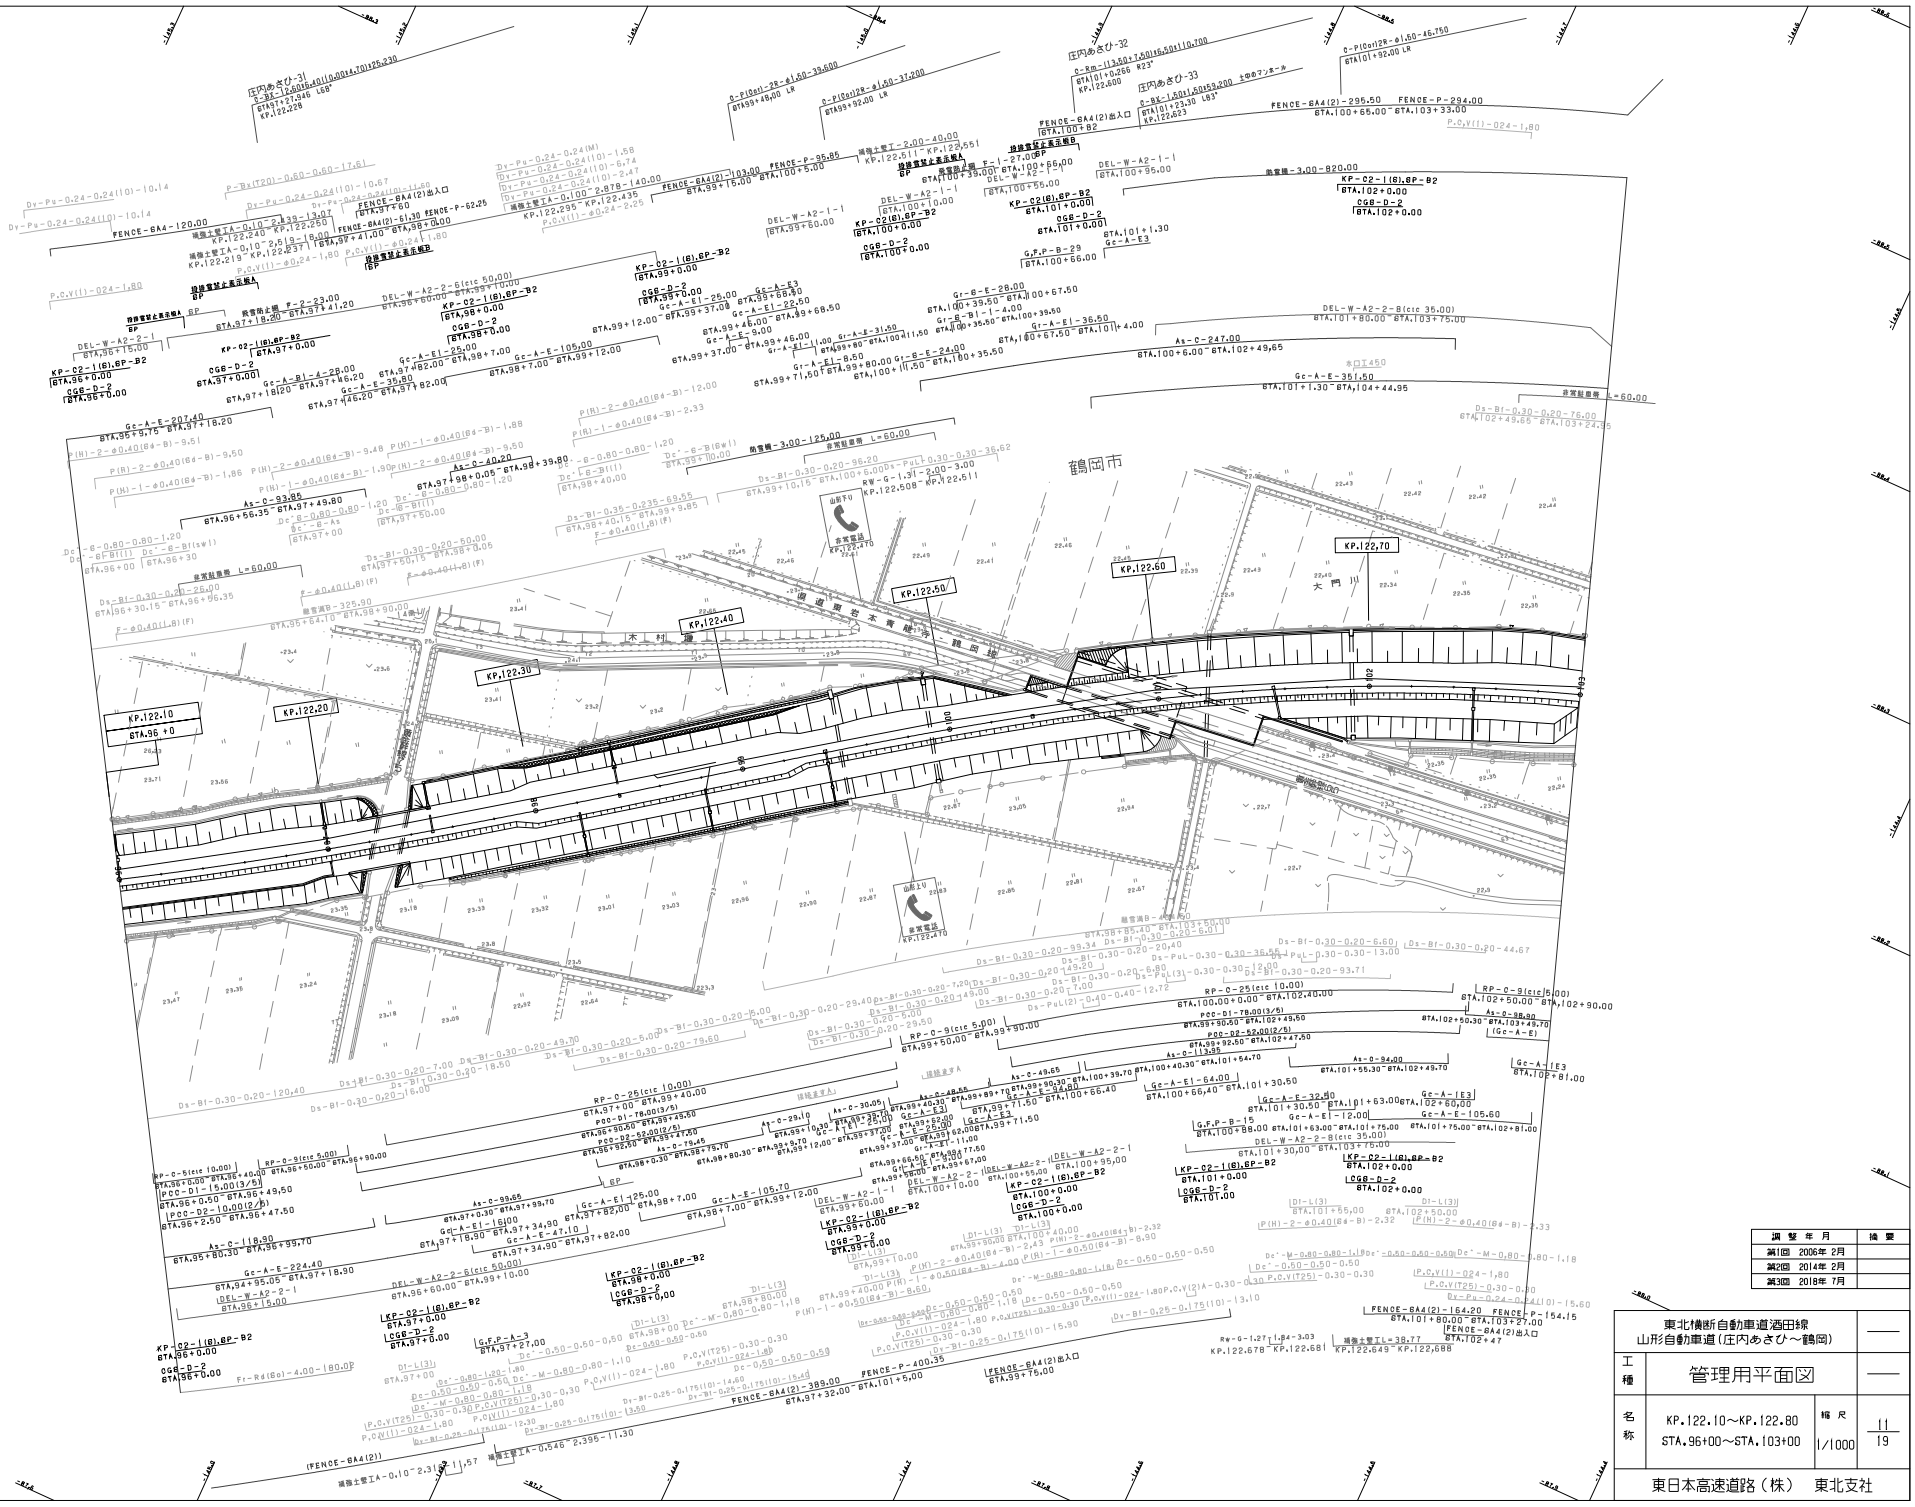

調整年月	摘要
第1回 2006年 2月	
第2回 2014年 2月	
第3回 2018年 7月	

東北横断自動車道酒田線
山形自動車道（庄内あさひ～鶴岡）

工種	管理用平面図		
名称	KP.122.10～KP.122.80 STA.96+00～STA.103+00	縮尺 1/1000	11 19

東日本高速道路（株） 東北支社

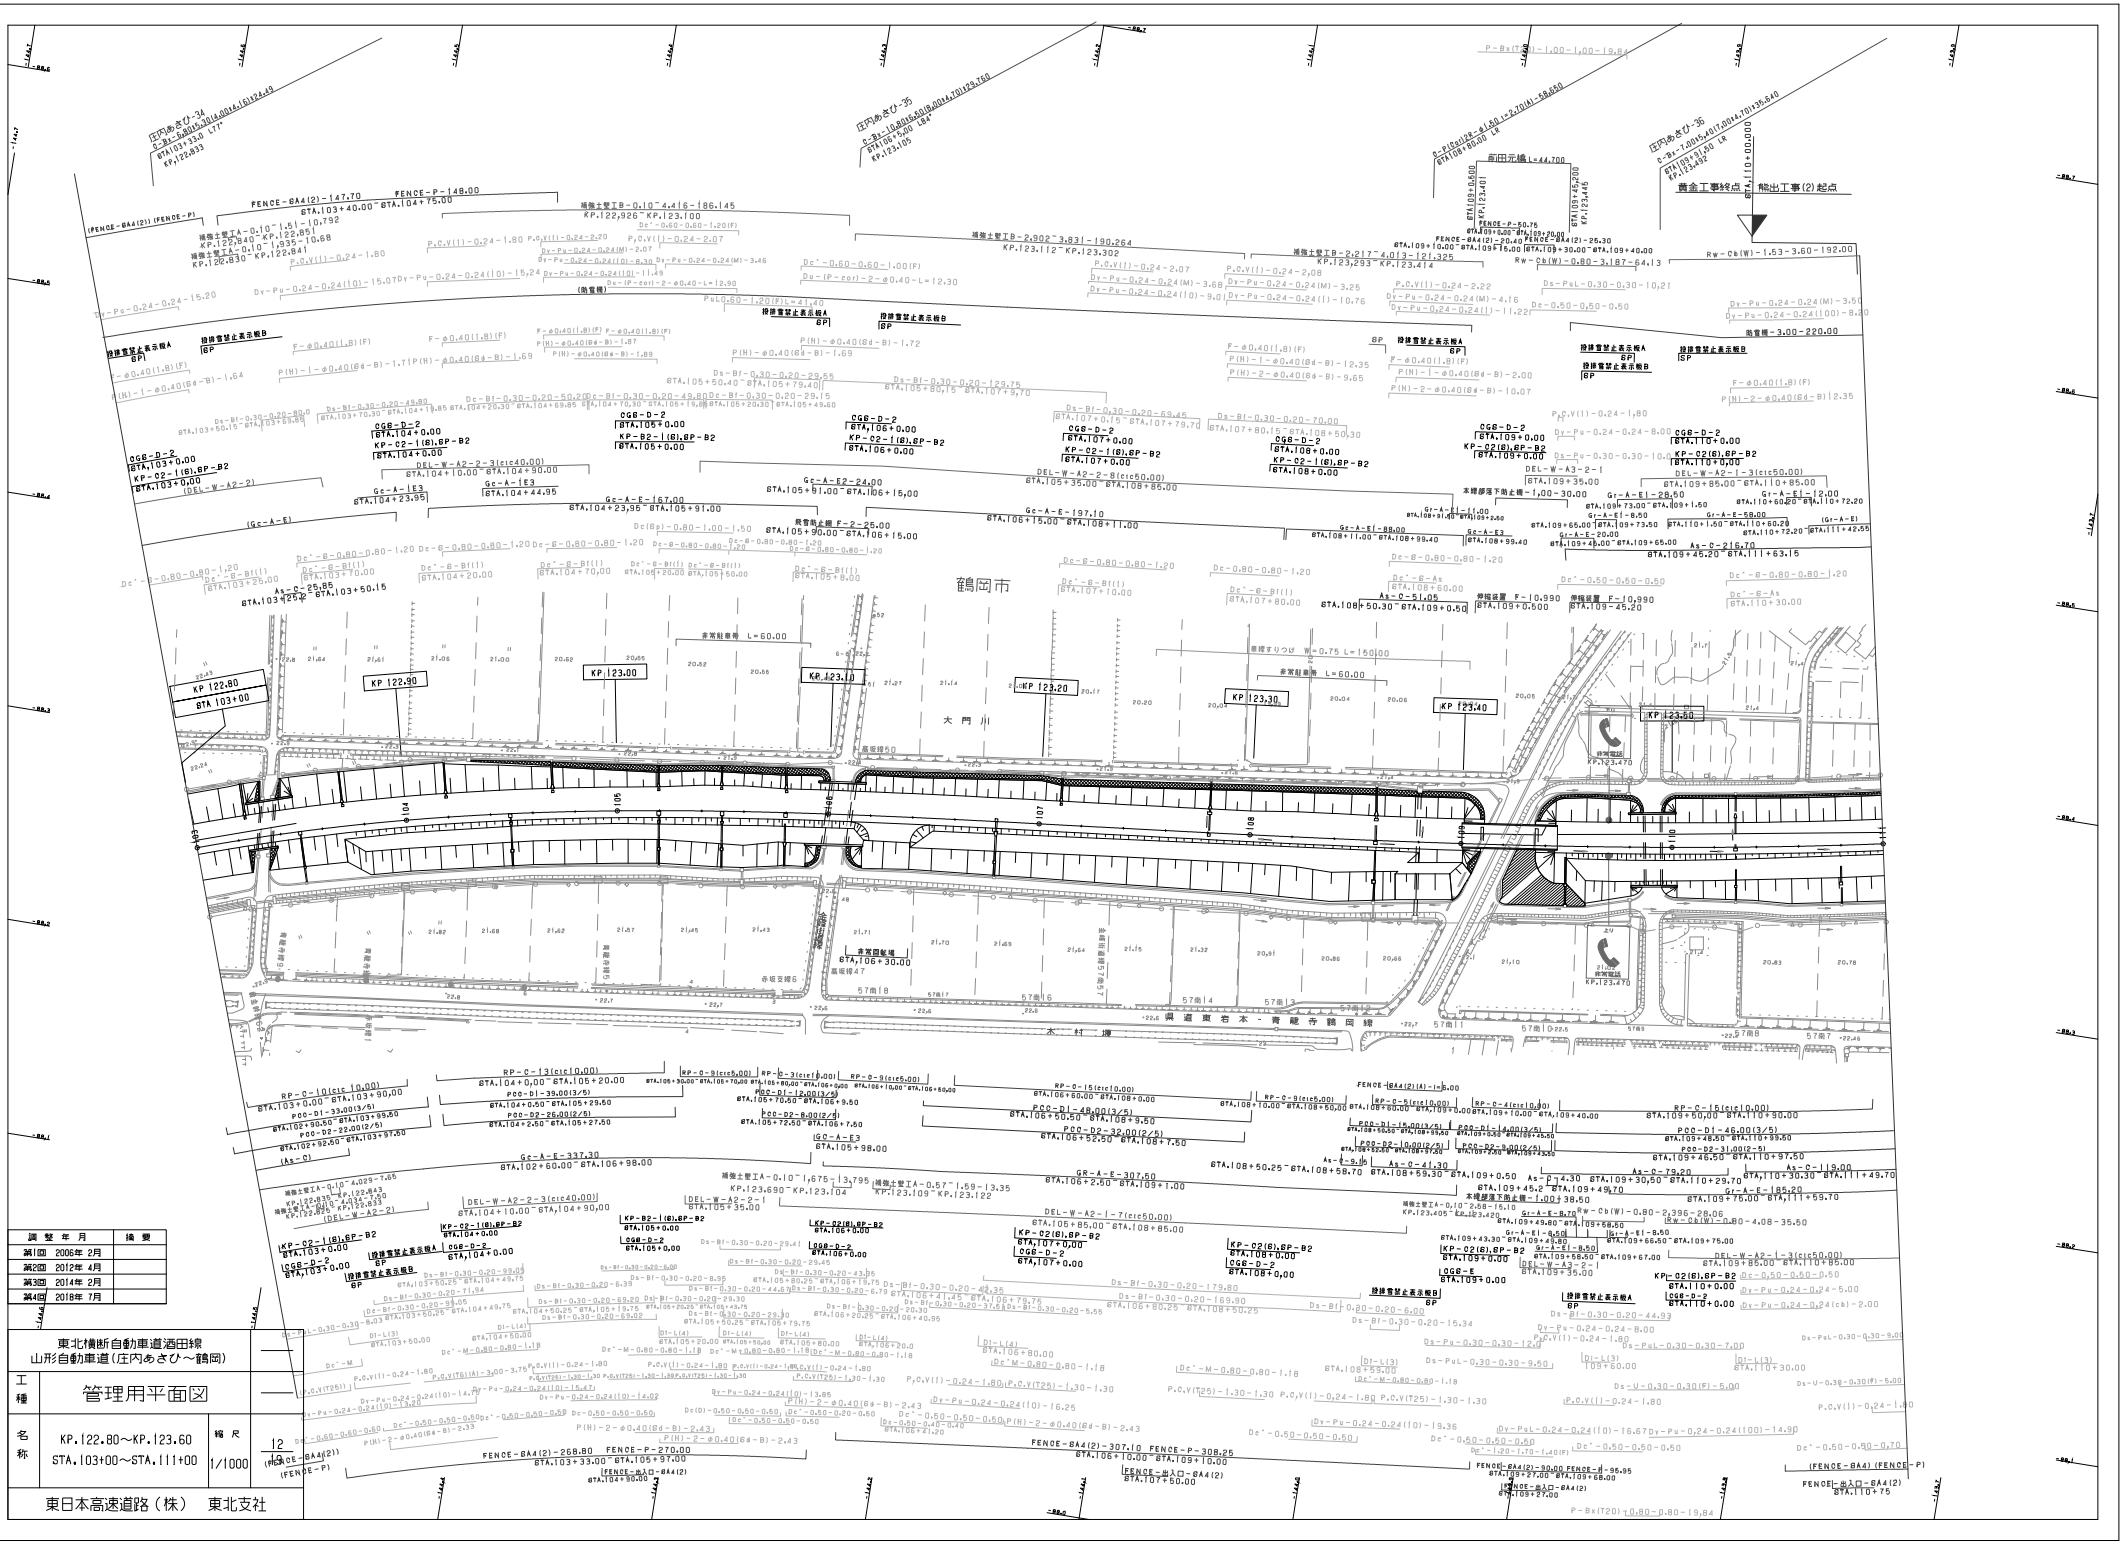
鶴岡市
大門川
KP 122.80
KP 122.90
KP 123.00
KP 123.10
KP 123.20
KP 123.30
KP 123.40
KP 123.50
非常駐車帯 L=60.00
非常駐車帯 L=60.00
非常回転場
非常回転場
県道東岩本・青畦寺鶴岡線
木村堰
前田元橋 L=44.700
黄金工事終点
熊出工事(2)起点
STA.110+00.000
STA.103+00
STA.103+40.00 STA.104+75.00
STA.104+00 STA.104+40.00
STA.104+40.00 STA.104+75.00
STA.104+75.00 STA.105+35.00
STA.105+35.00 STA.105+91.00
STA.105+91.00 STA.106+15.00
STA.106+15.00 STA.108+11.00
STA.108+11.00 STA.108+99.40
STA.108+99.40 STA.109+45.20
STA.109+45.20 STA.111+63.15
FENCE-P-148.00
FENCE-P-50.76
FENCE-BA4(2)-147.70
FENCE-BA4(2)-20.40
FENCE-BA4(2)-25.30
FENCE-BA4(2)-268.80
FENCE-BA4(2)-307.10
FENCE-BA4(2)-307.10
FENCE-BA4(2)-39.00
FENCE-P-308.25
FENCE-P-270.00
FENCE-P-96.95
FENCE-BA4(2)
FENCE-P
FENCE-BA4(2) (FENCE-P)
FENCE-BA4(2) (FENCE-P)
FENCE-BA4(2) (FENCE-P)

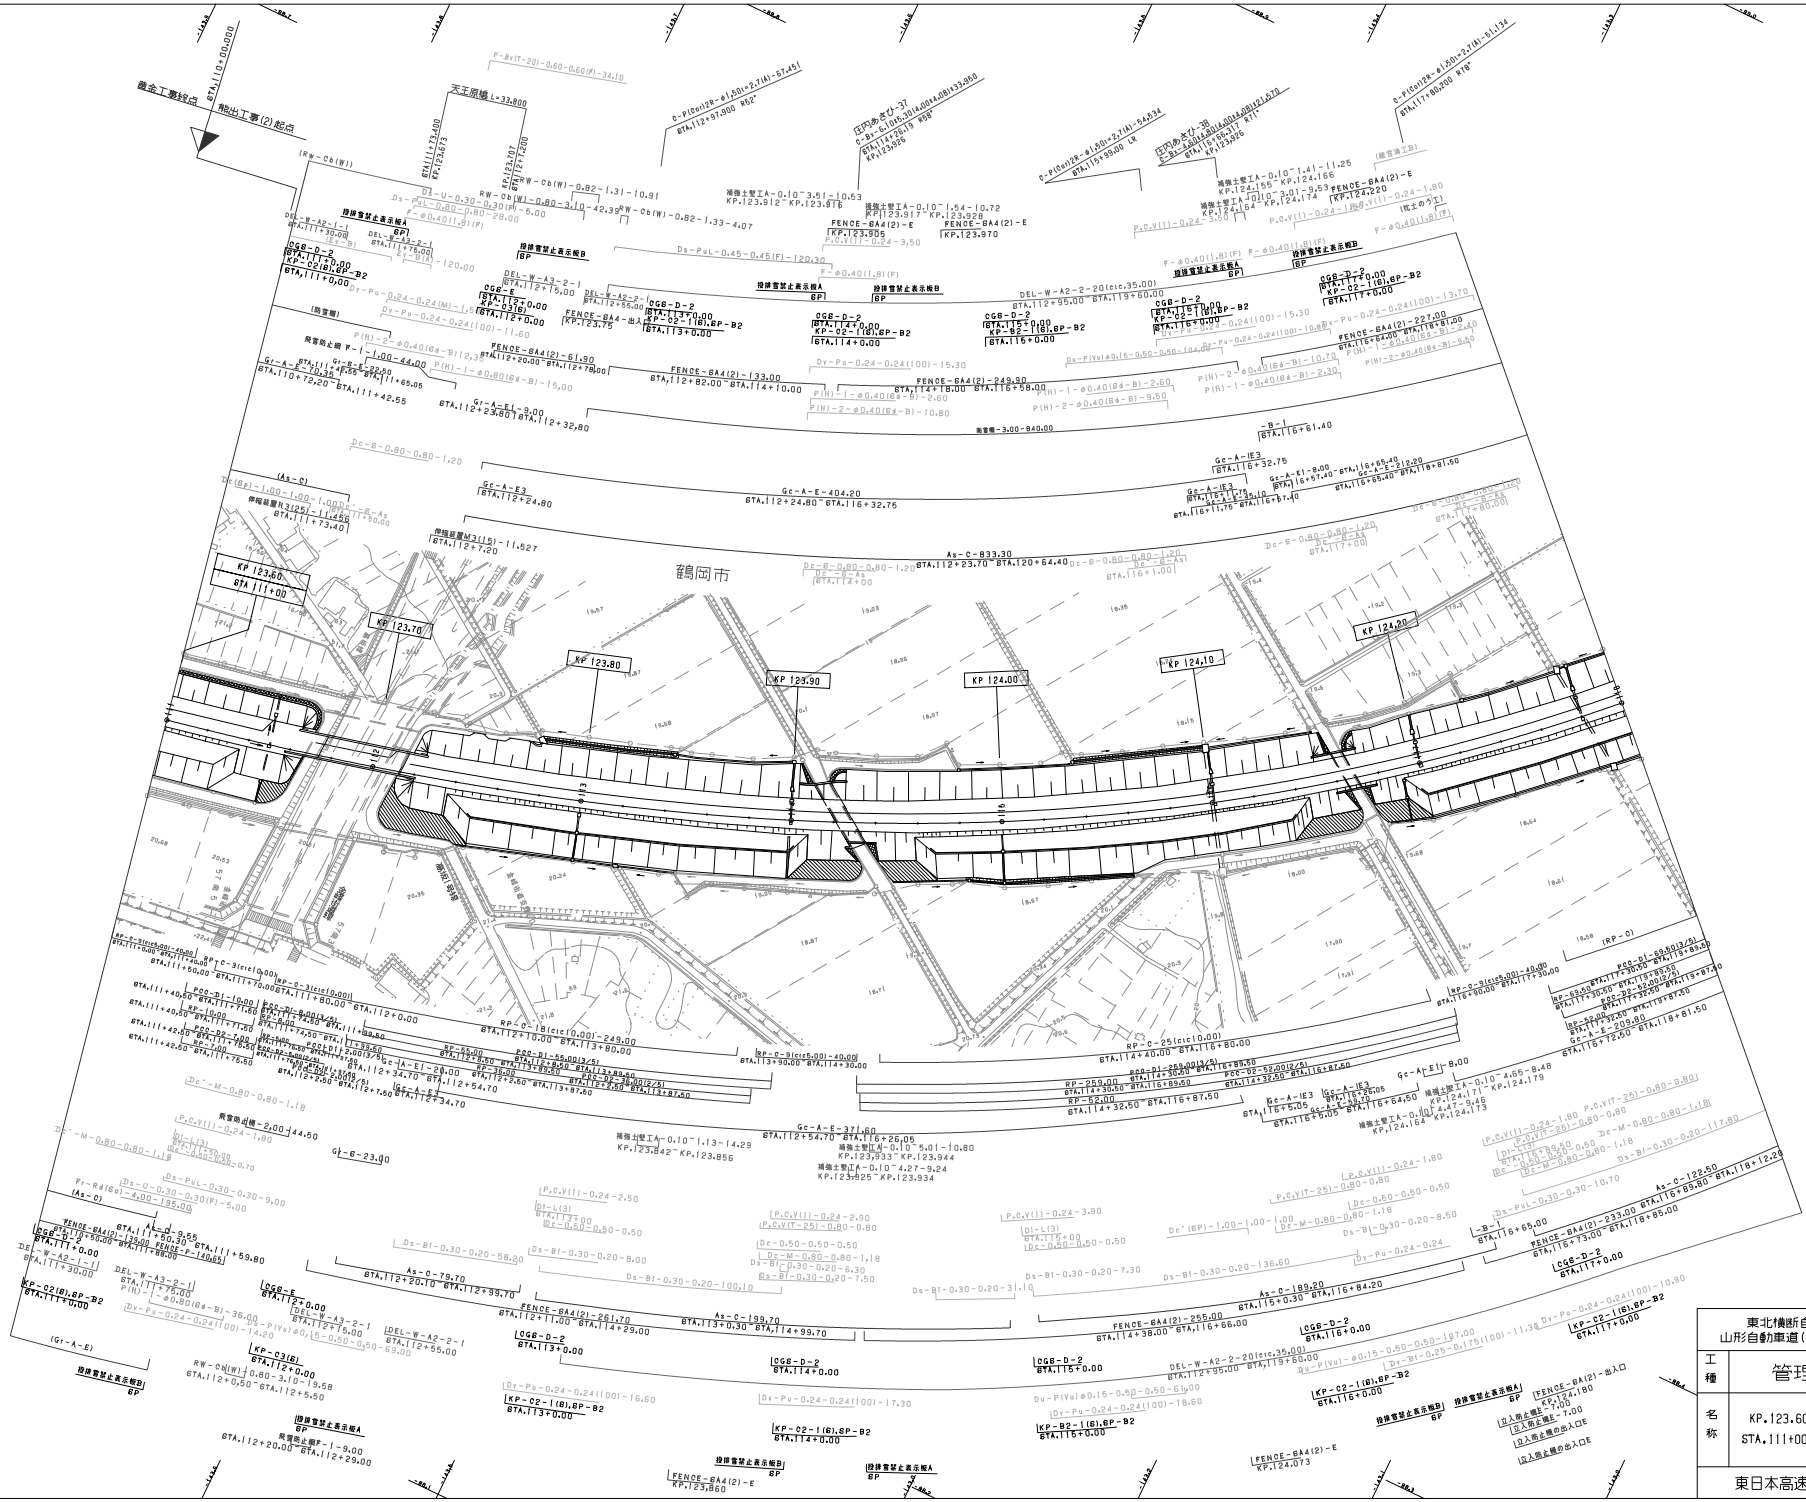

調整年月	摘要
第1回 2006年 2月	
第2回 2014年 2月	
第3回 2018年 7月	

東北横断自動車道酒田線 山形自動車道（庄内あさひ～鶴岡）			——
工種	管理用平面図		——
名称	KP.123.60～KP.124.30 STA.111+00～STA.118+00	縮尺 1/1000	13 19

東日本高速道路（株）　東北支社

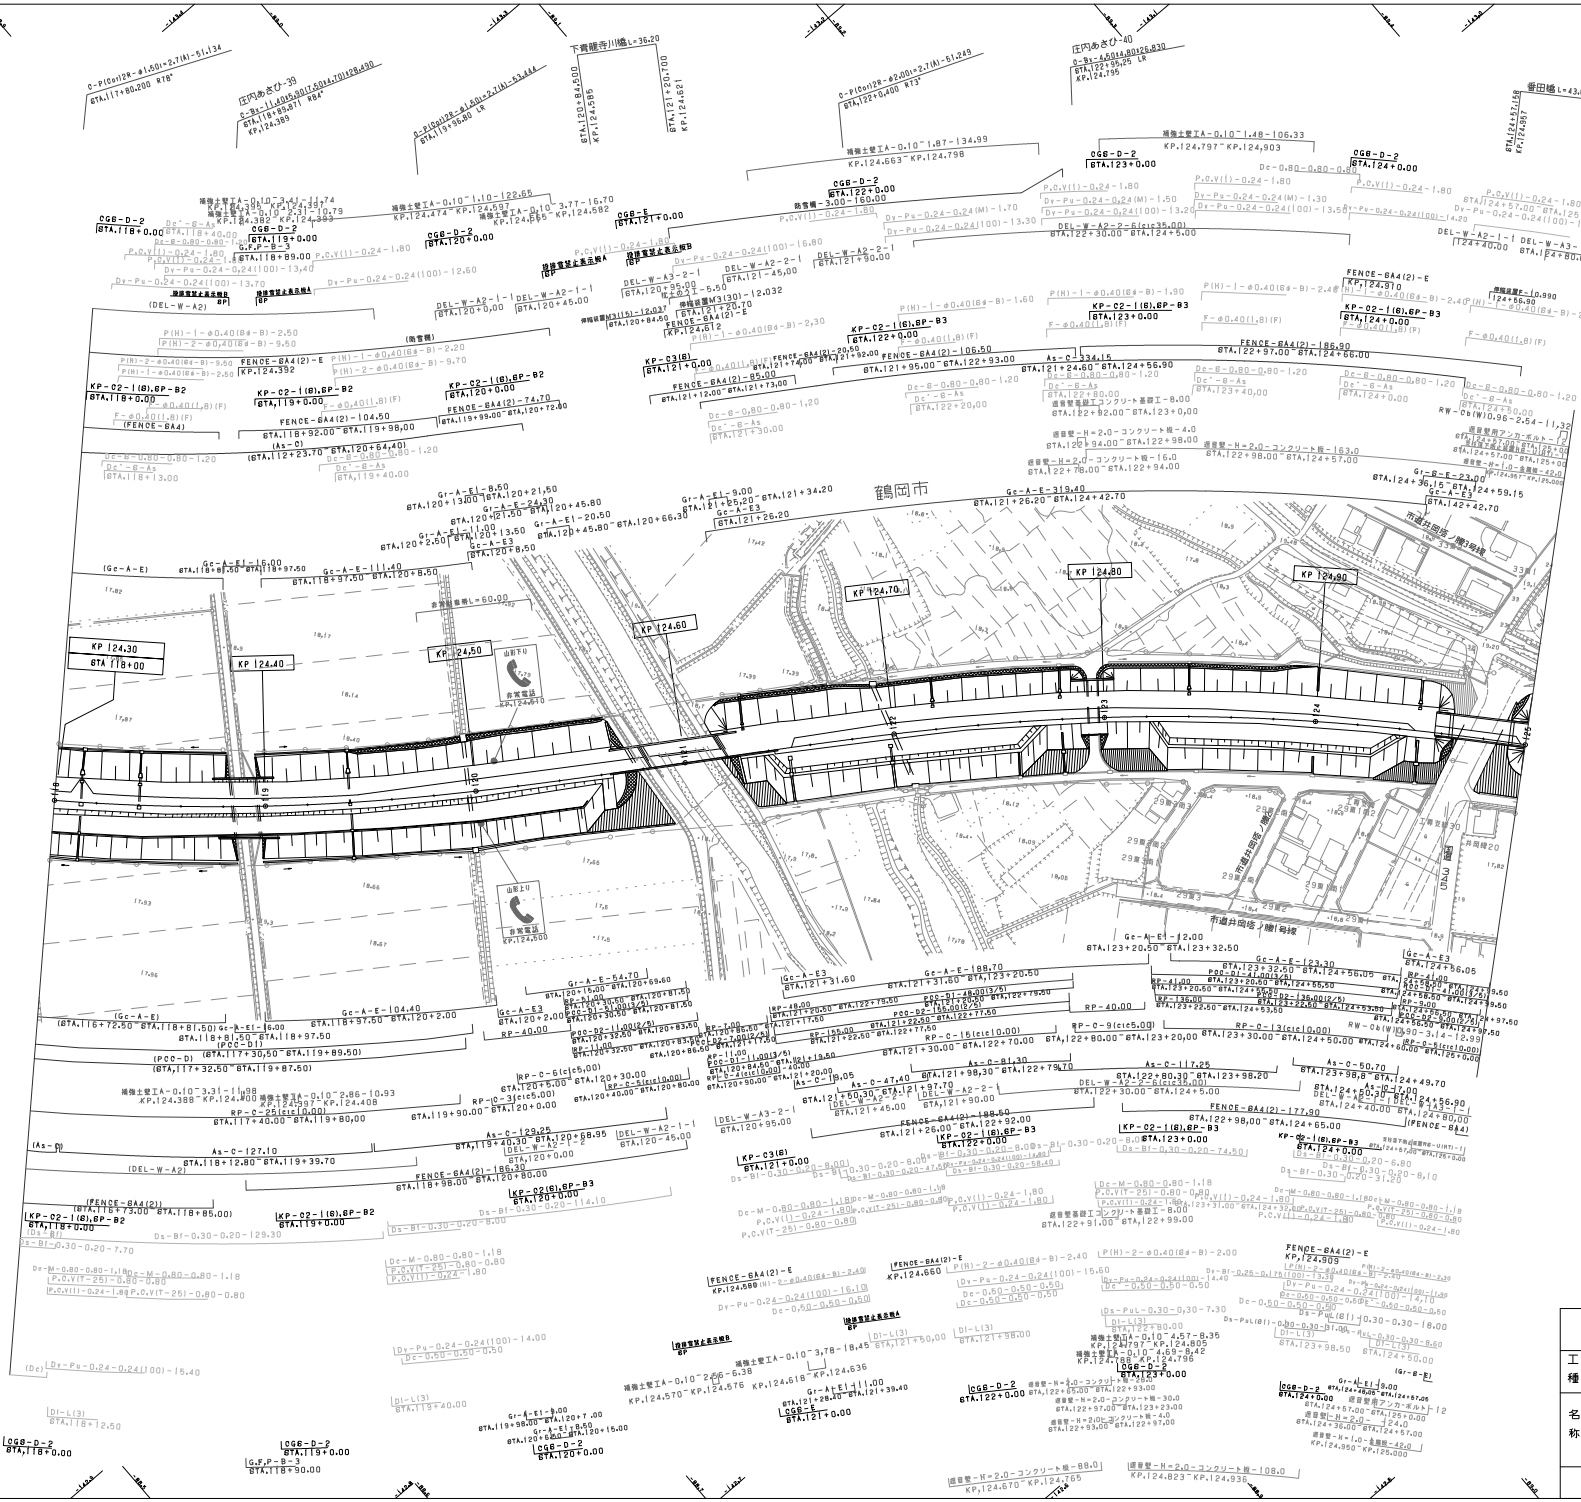

改 訂 年 月	摘 要
第1回 2006年 2月	
第2回 2018年 7月	

東北横断自動車道酒田線
山形自動車道（庄内あさひ～鶴岡）

工種	管理用平面図		
名称	KP.124.30～KP.125.00 STA.118+00～STA.125+00	縮尺 1/1000	14 19

東日本高速道路（株） 東北支社

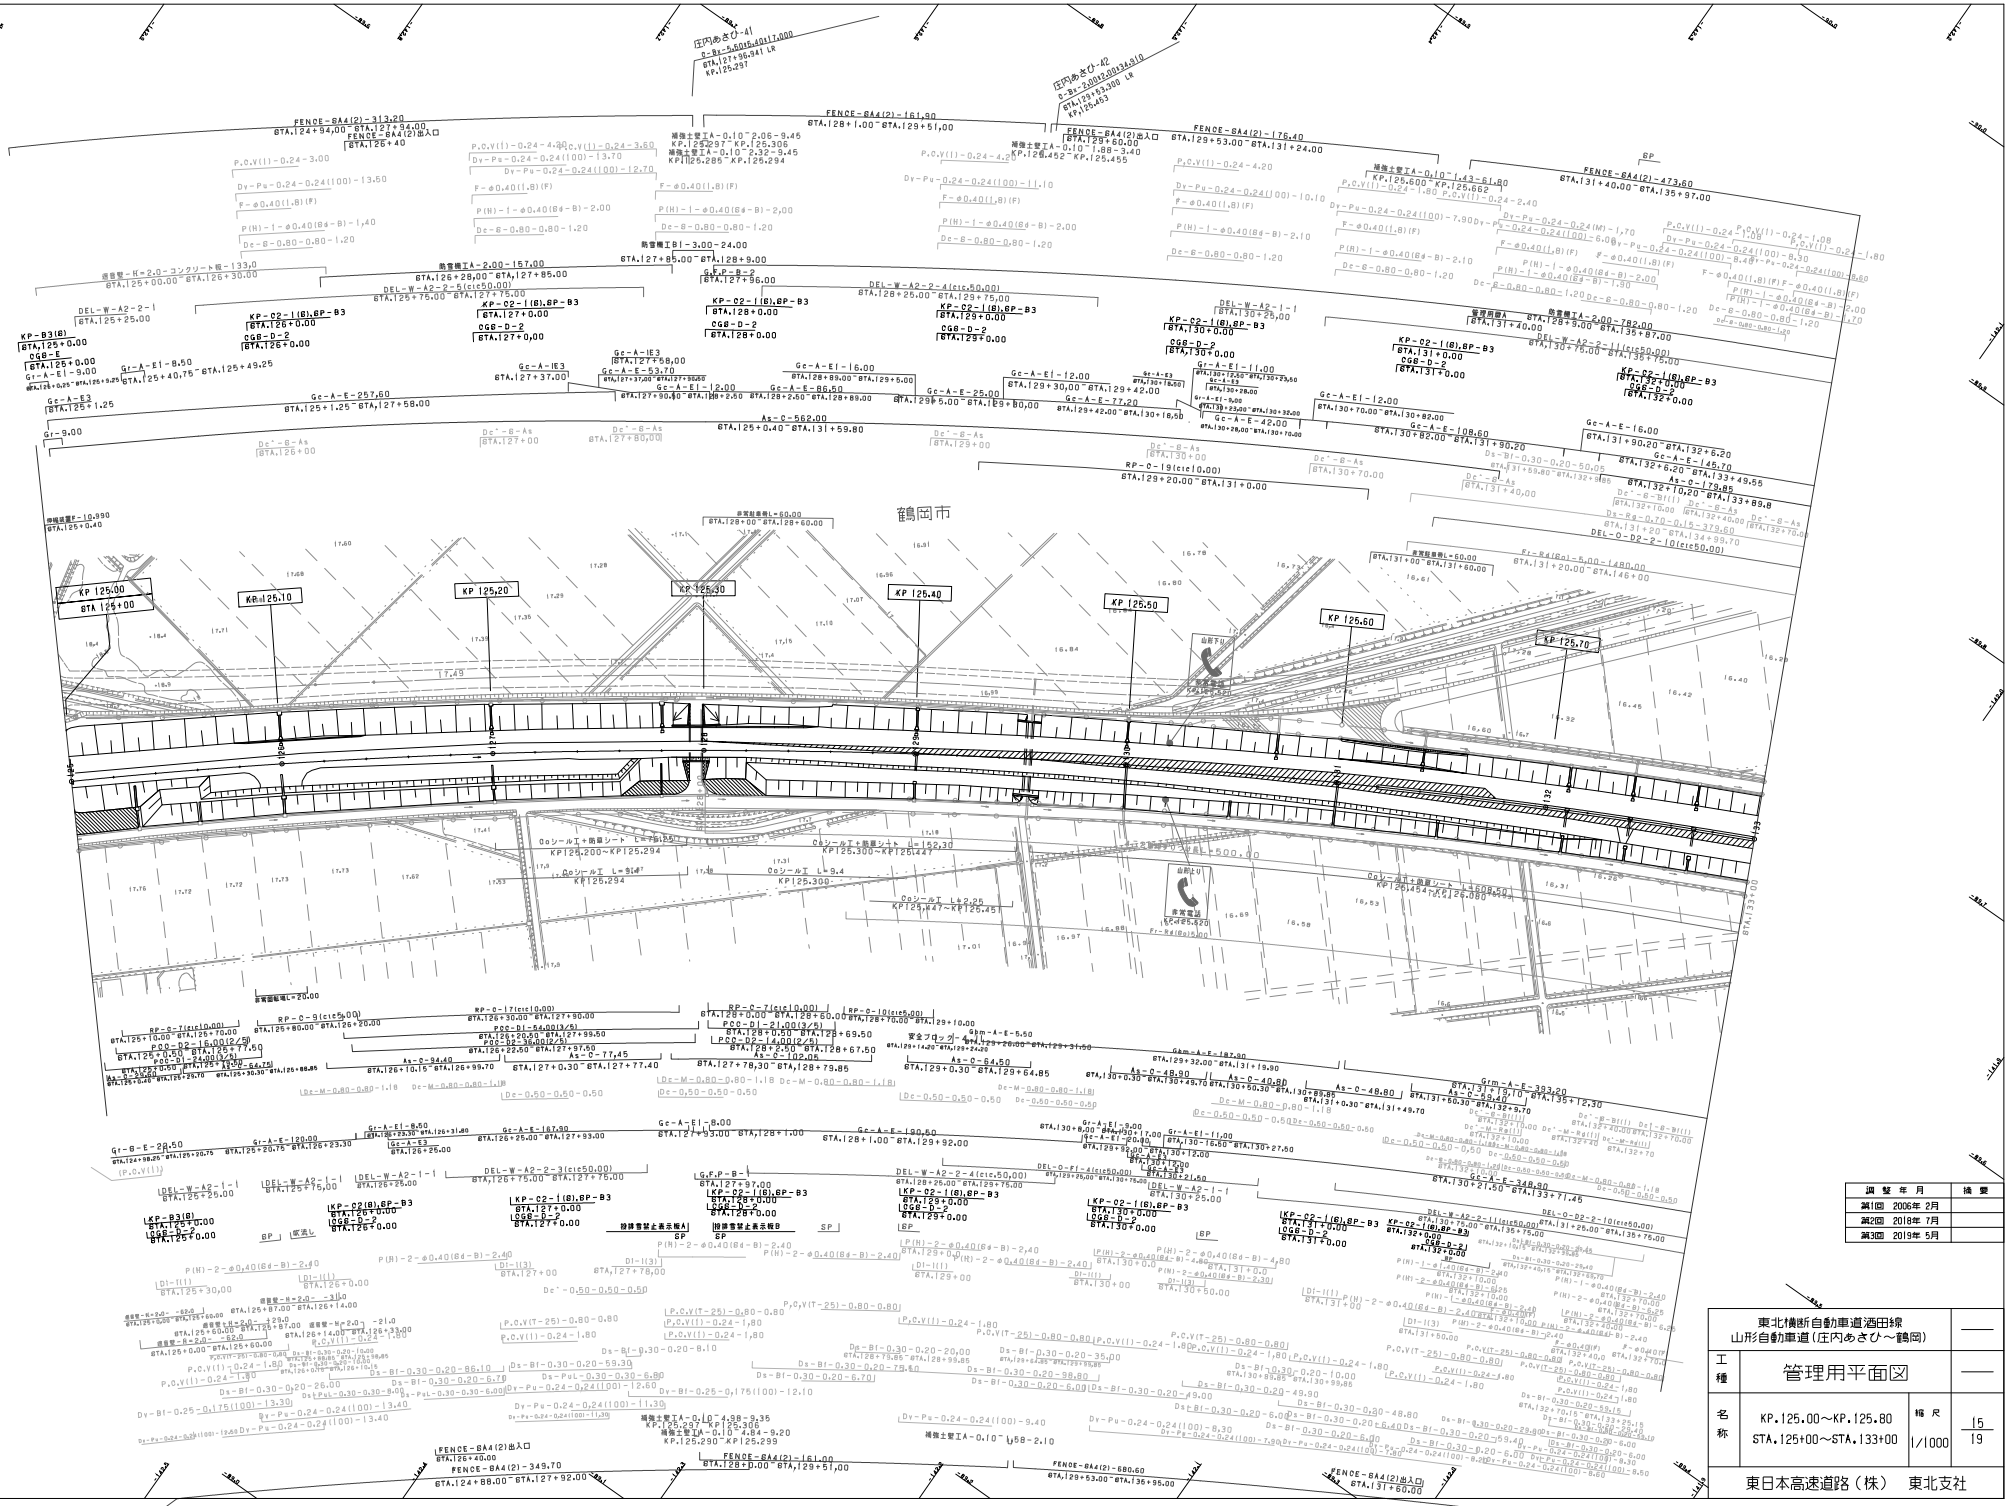

調整年月	摘要
第1回 2006年 2月	
第2回 2018年 7月	
第3回 2019年 5月	

東北横断自動車道酒田線
山形自動車道（庄内あさひ～鶴岡）

工種：管理用平面図

名称：KP.125.00～KP.125.80
STA.125+00～STA.133+00

縮尺：1/1000

15
19

東日本高速道路（株） 東北支社

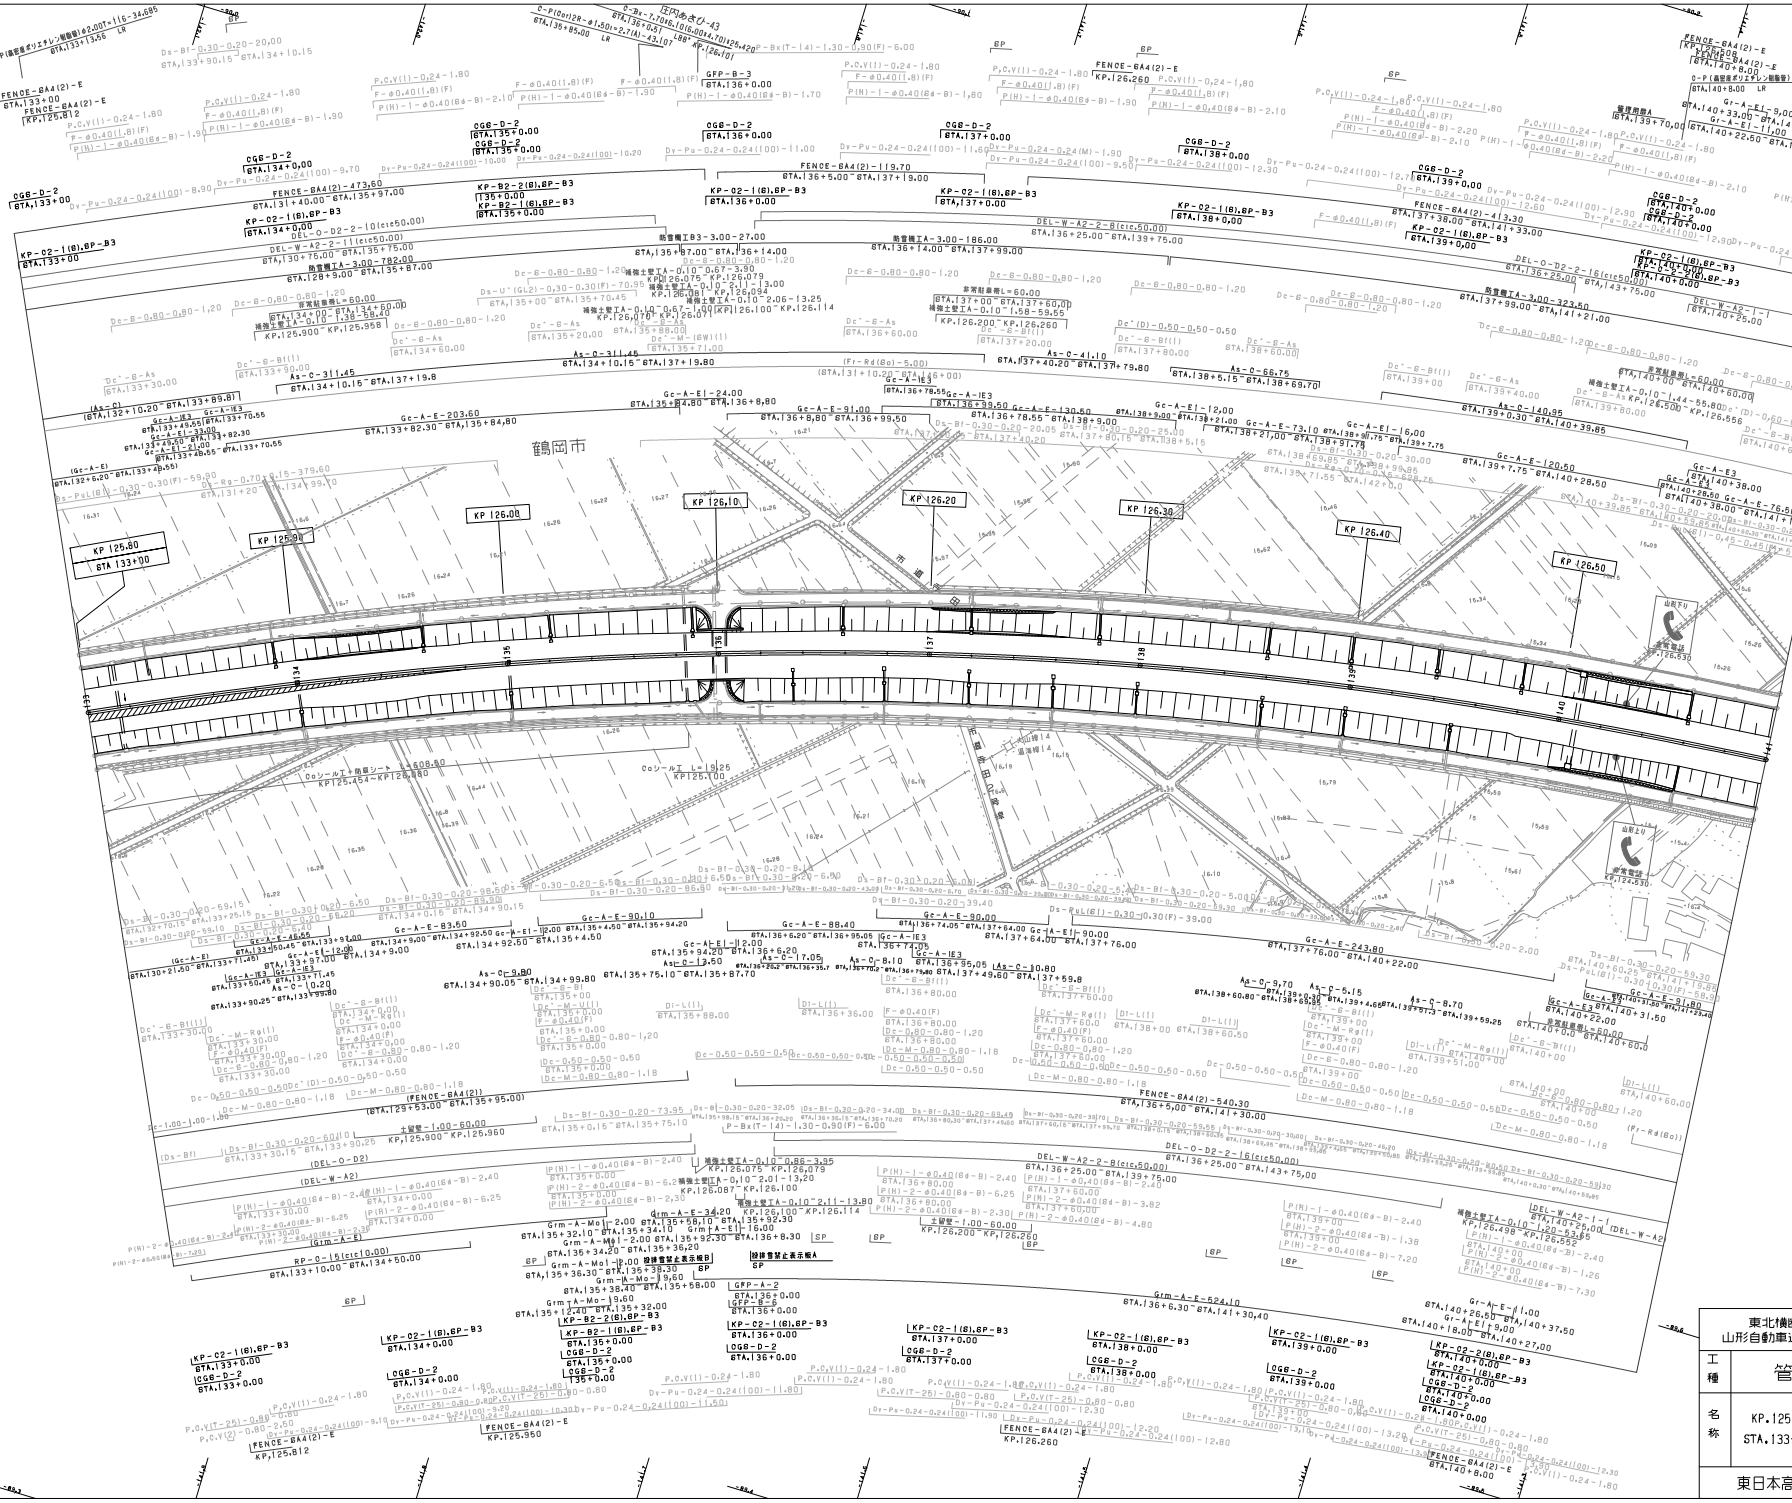

調整年月	摘要
第1回 2006年 2月	
第2回 2018年 7月	
第3回 2019年 5月	

東北横断自動車道酒田線
山形自動車道（庄内あさひ～鶴岡）

工種：管理用平面図

名称：KP.125.80～KP.126.60
STA.133+00～STA.141+00

縮尺：1/1000

16
19

東日本高速道路（株） 東北支社

鶴 岡 市

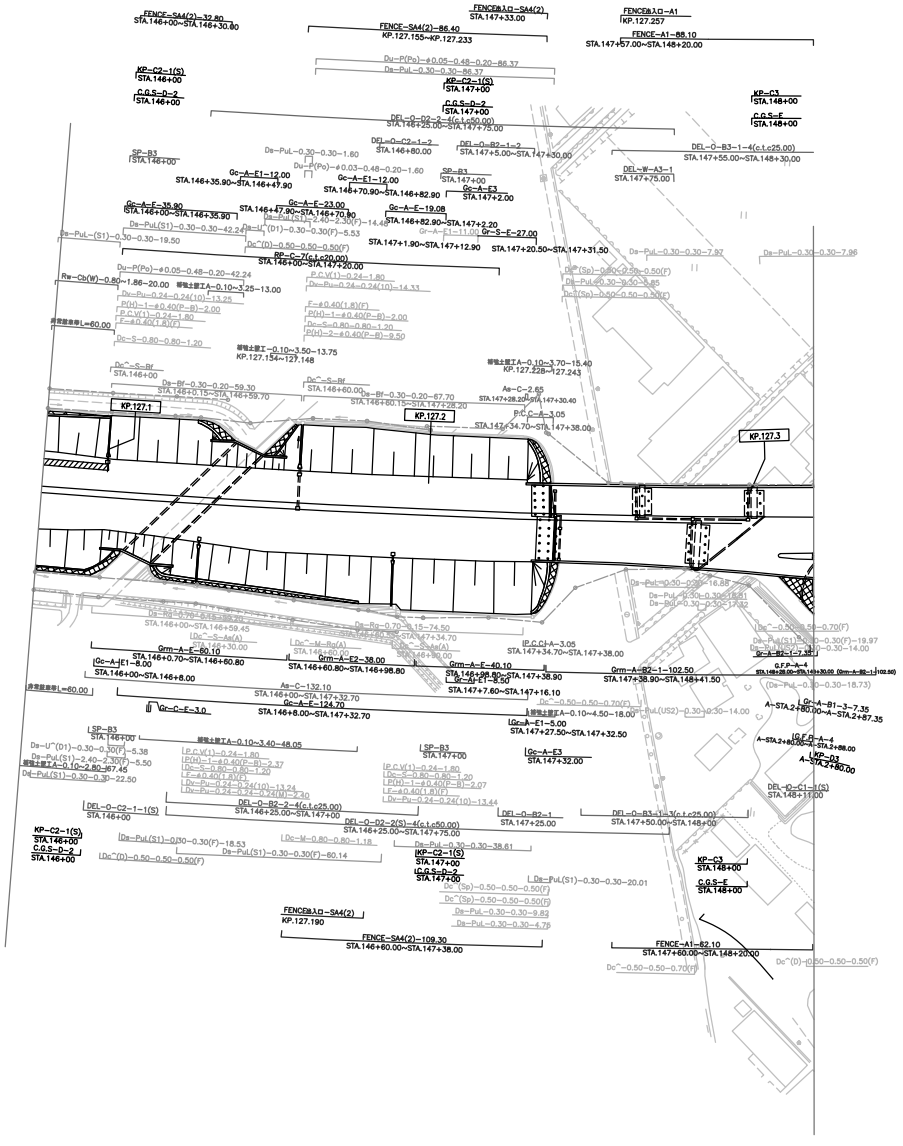



調整年月	適用
第1回 2006年 2月	

東北横断自動車道酒田線 山形自動車道（庄内あさひ～鶴岡）			——
工種	管理用平面図		——
名称	鶴岡インターチェンジ KP.127.310～KP.127.613 STA.148+10～STA.151+12	縮尺 1/500	2 4
東日本高速道路（株） 東北支社			

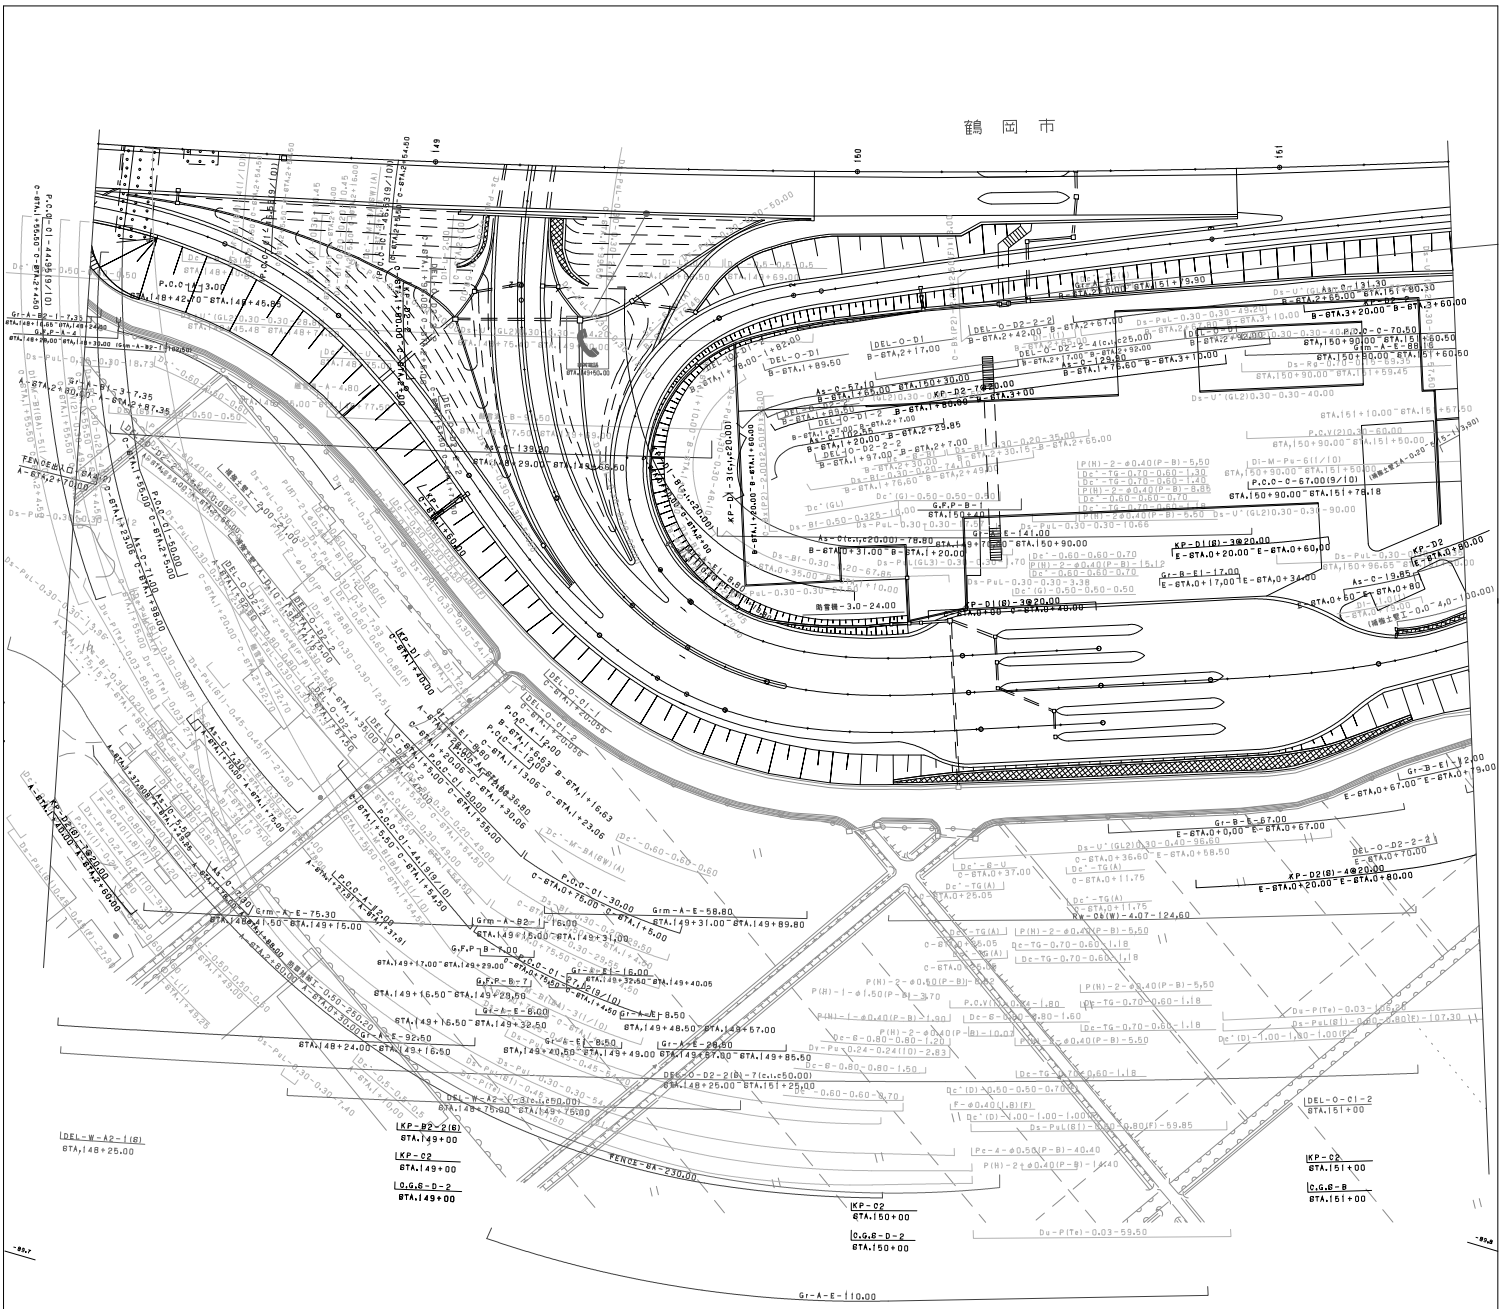

東北横断自動車道酒田線 山形自動車道（庄内あさひ～鶴岡）	工種	管理用平面図	縮尺 1/500
	名称	鶴岡インターチェンジ KP.127.310～KP.127.613 STA.148+10～STA.151+12	図面番号 3/4

第1回	2005年2月	縮尺	
第2回	2011年5月	縮尺	

東日本高速道路（株） 東北支社

東北横断自動車道酒田線
山形自動車道（庄内あさひ～鶴岡）

工種	管理用平面図		
名称	鶴岡インターチェンジ KP. 127. 310～KP. 127. 613 STA. 148+10～STA. 151+12	縮尺 1/500	4 4

東日本高速道路（株）　東北支社

履歴	年月	備考
第1回	2006年 2月	
第2回	2011年 5月	
第3回	2012年 4月	
第4回	2017年 1月	

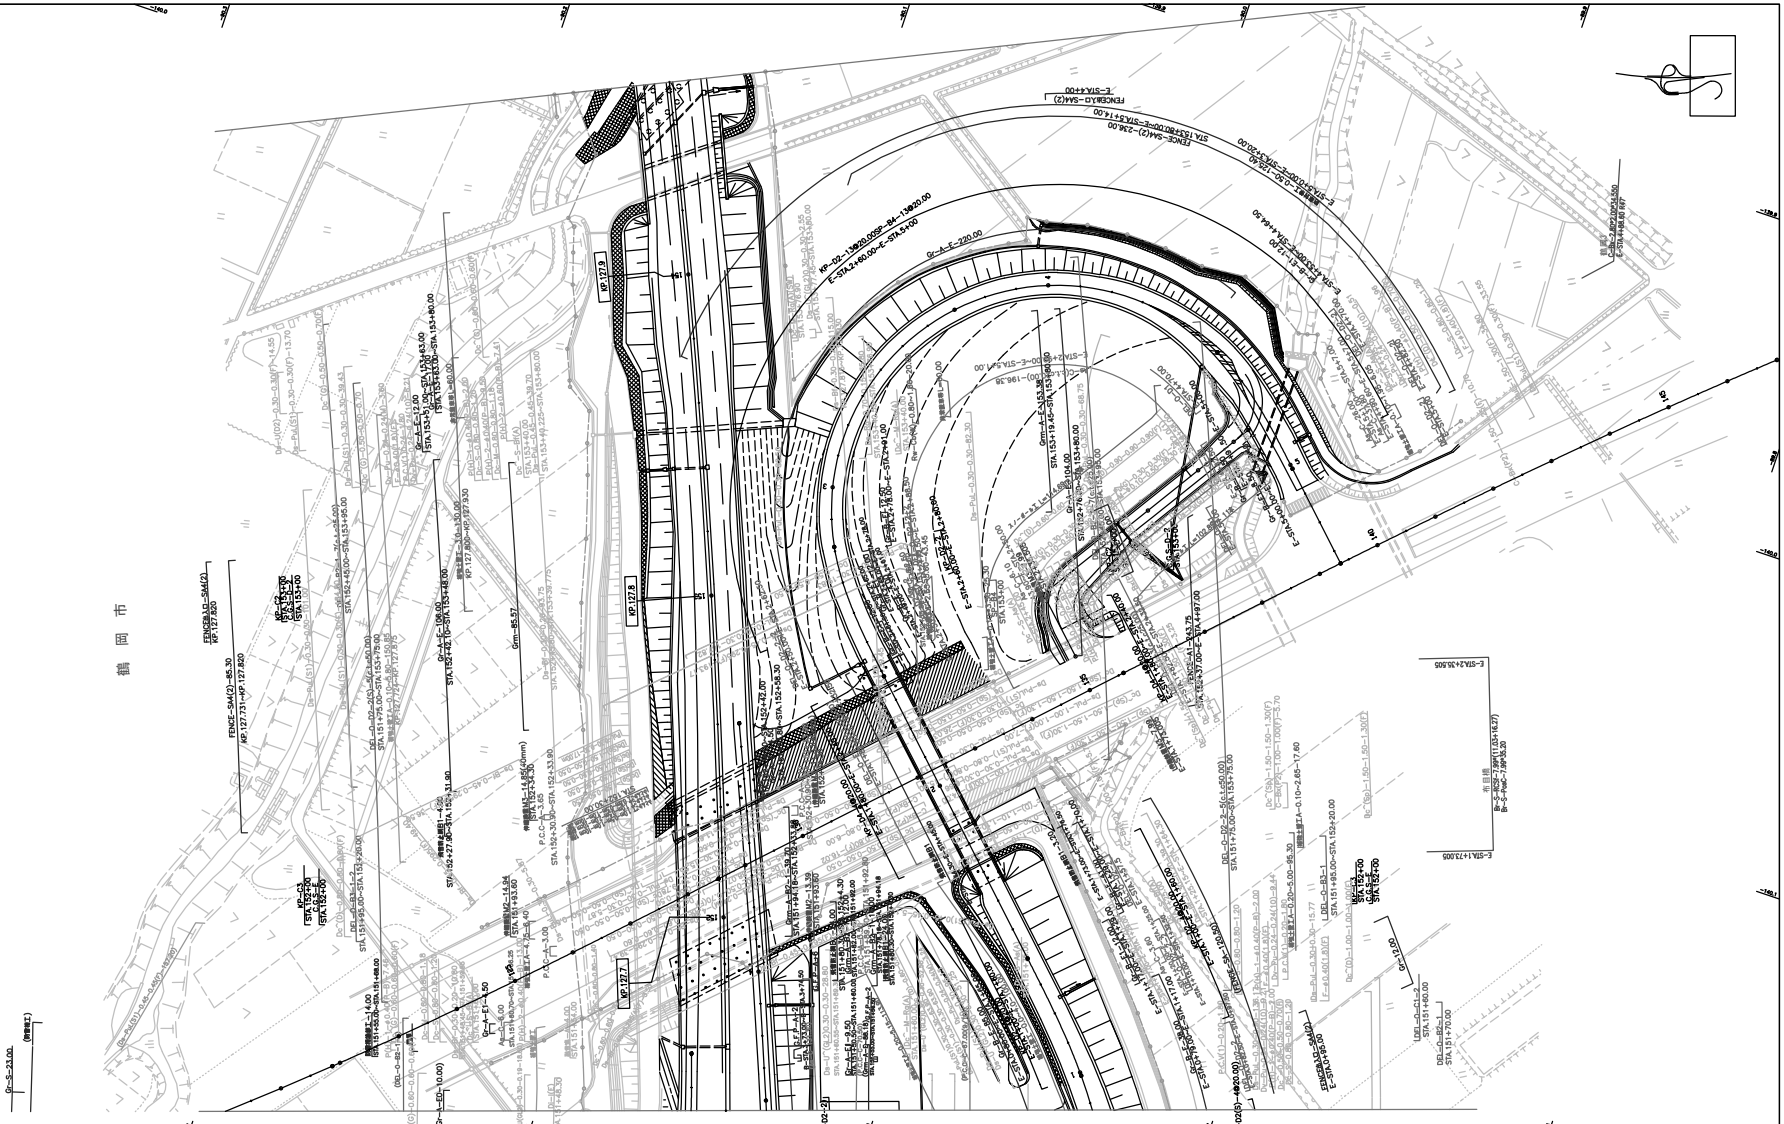

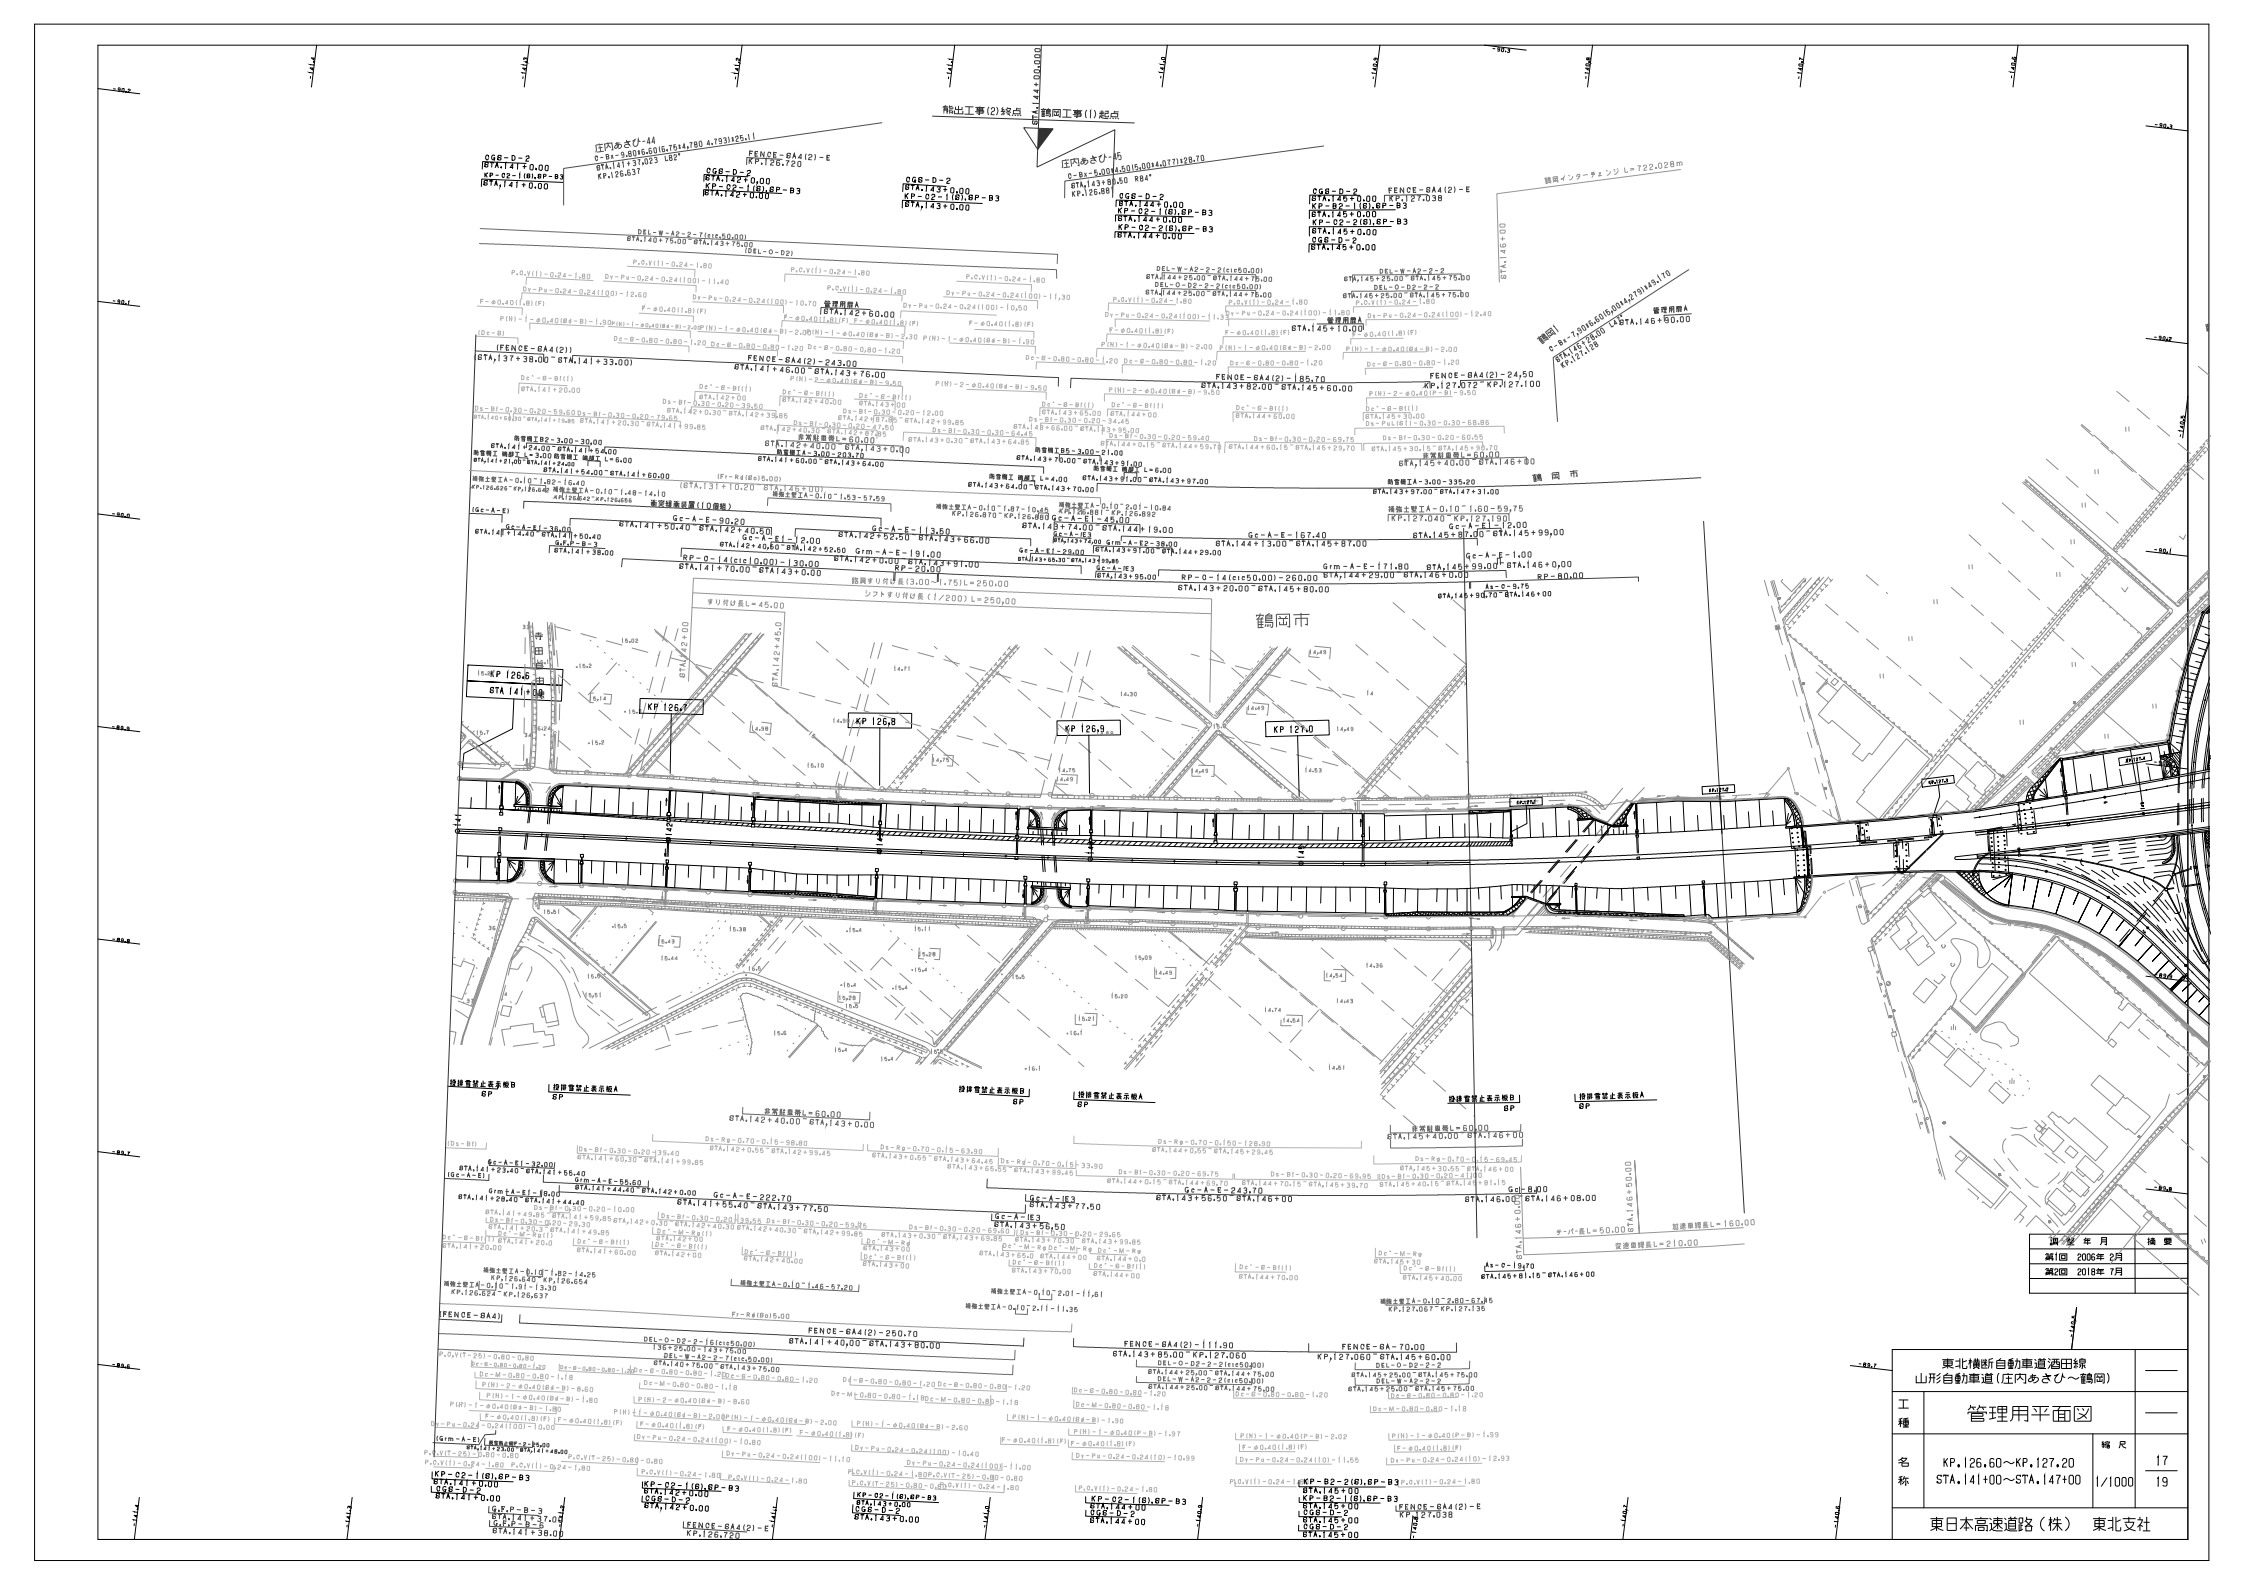

調査年月	摘要
第1回 2006年 2月	
第2回 2018年 7月	

東北横断自動車道酒田線 山形自動車道(庄内あさひ～鶴岡)			——
工種	管理用平面図		——
名称	KP.126.60～KP.127.20 STA.141+00～STA.147+00	縮尺 1/1000	17 19
東日本高速道路(株)　東北支社			

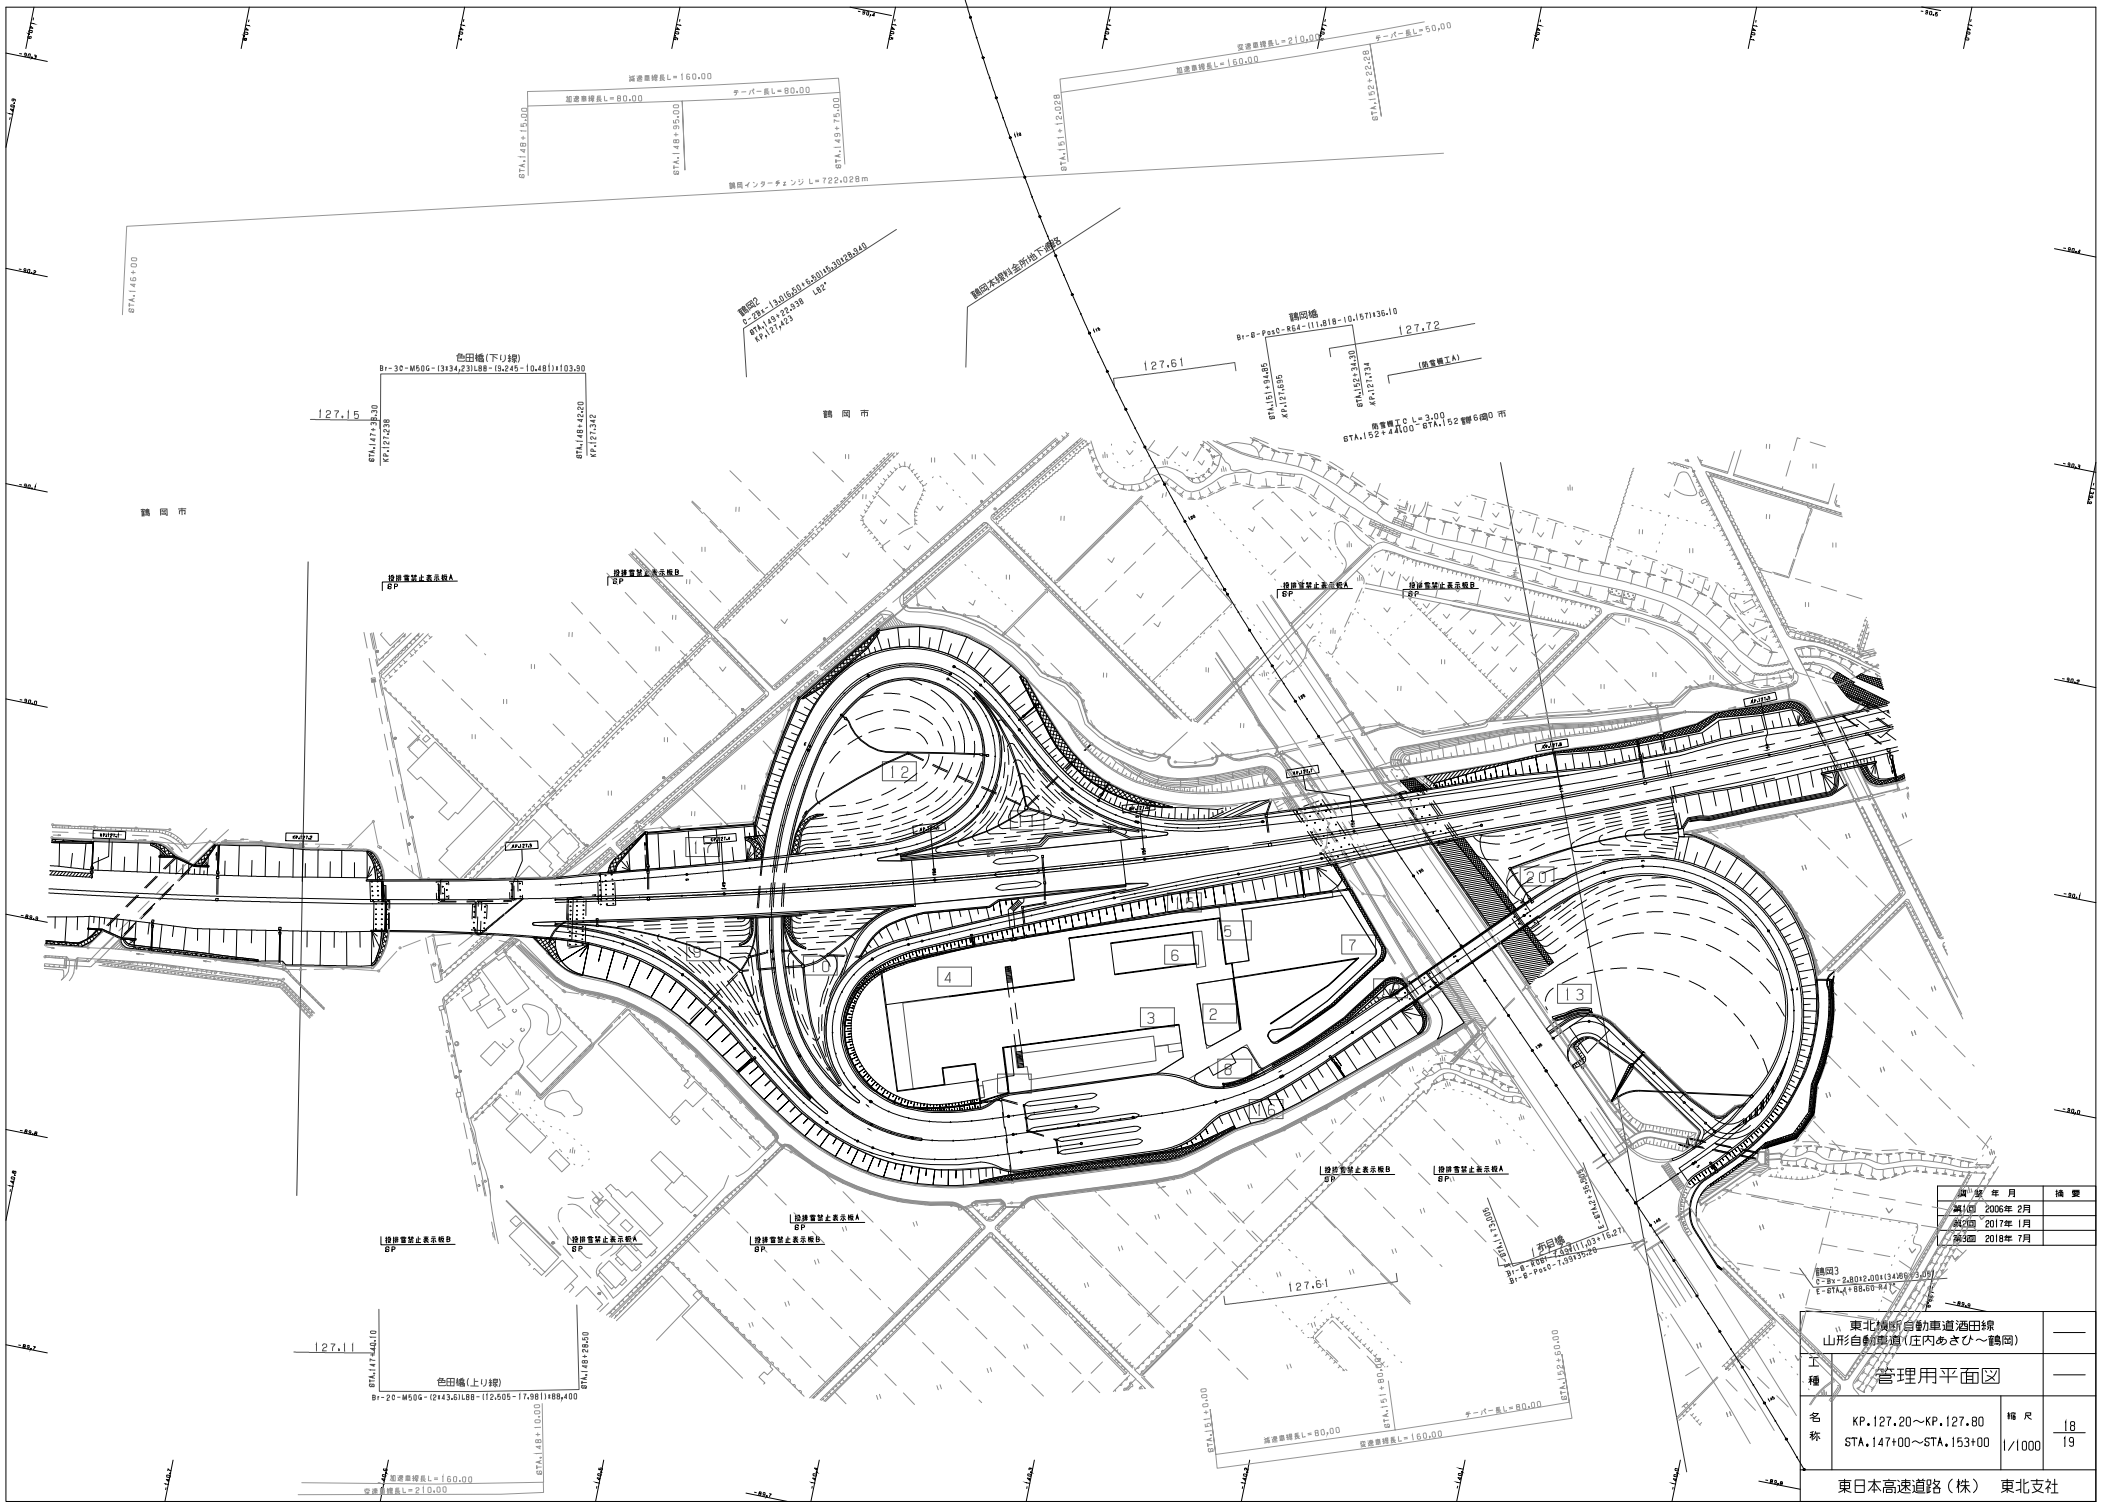

改訂	年 月	摘 要
第1回	2006年 2月	
第2回	2017年 1月	
第3回	2018年 7月	

東北横断自動車道酒田線 山形自動車道(庄内あさひ～鶴岡)			——
工種	管理用平面図		——
名称	KP.127.20～KP.127.80 STA.147+00～STA.153+00	縮尺 1/1000	18 19

東日本高速道路（株）　東北支社

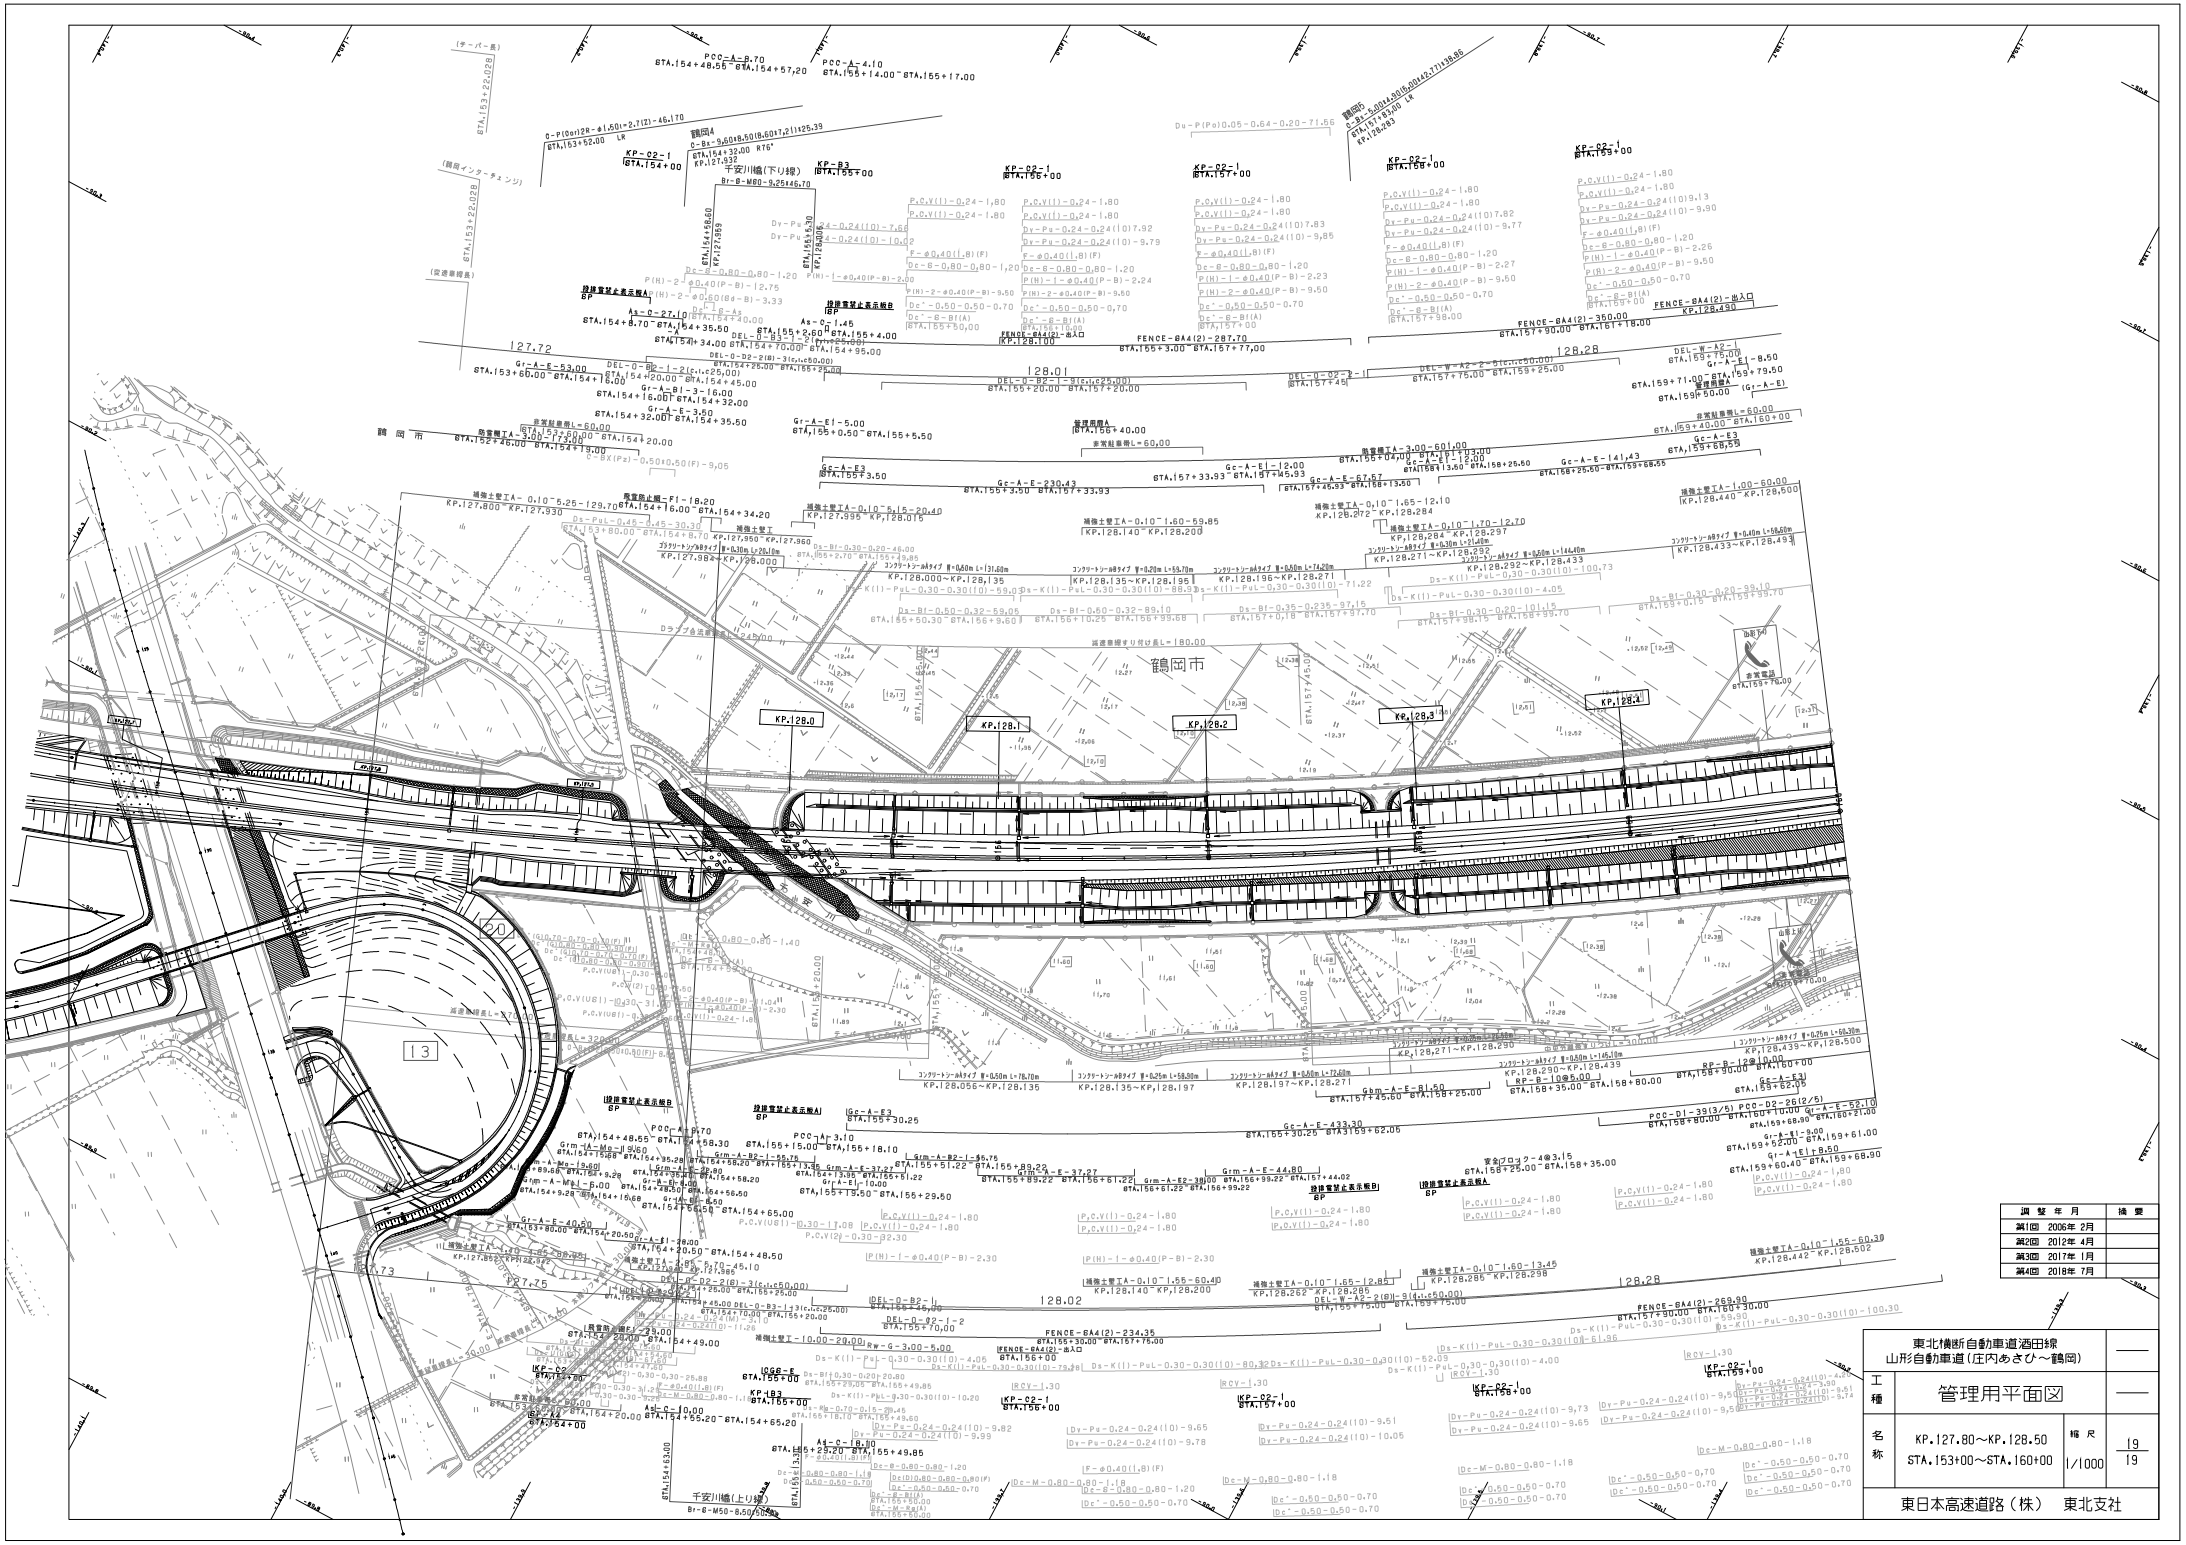

調整年月	摘要
第1回 2006年 2月	
第2回 2012年 4月	
第3回 2017年 1月	
第4回 2018年 7月	

東北横断自動車道酒田線 山形自動車道(庄内あさひ～鶴岡)			——
工種	管理用平面図		——
名称	KP.127.80～KP.128.50 STA.153+00～STA.160+00	縮尺 1/1000	19 19

東日本高速道路(株)　東北支社

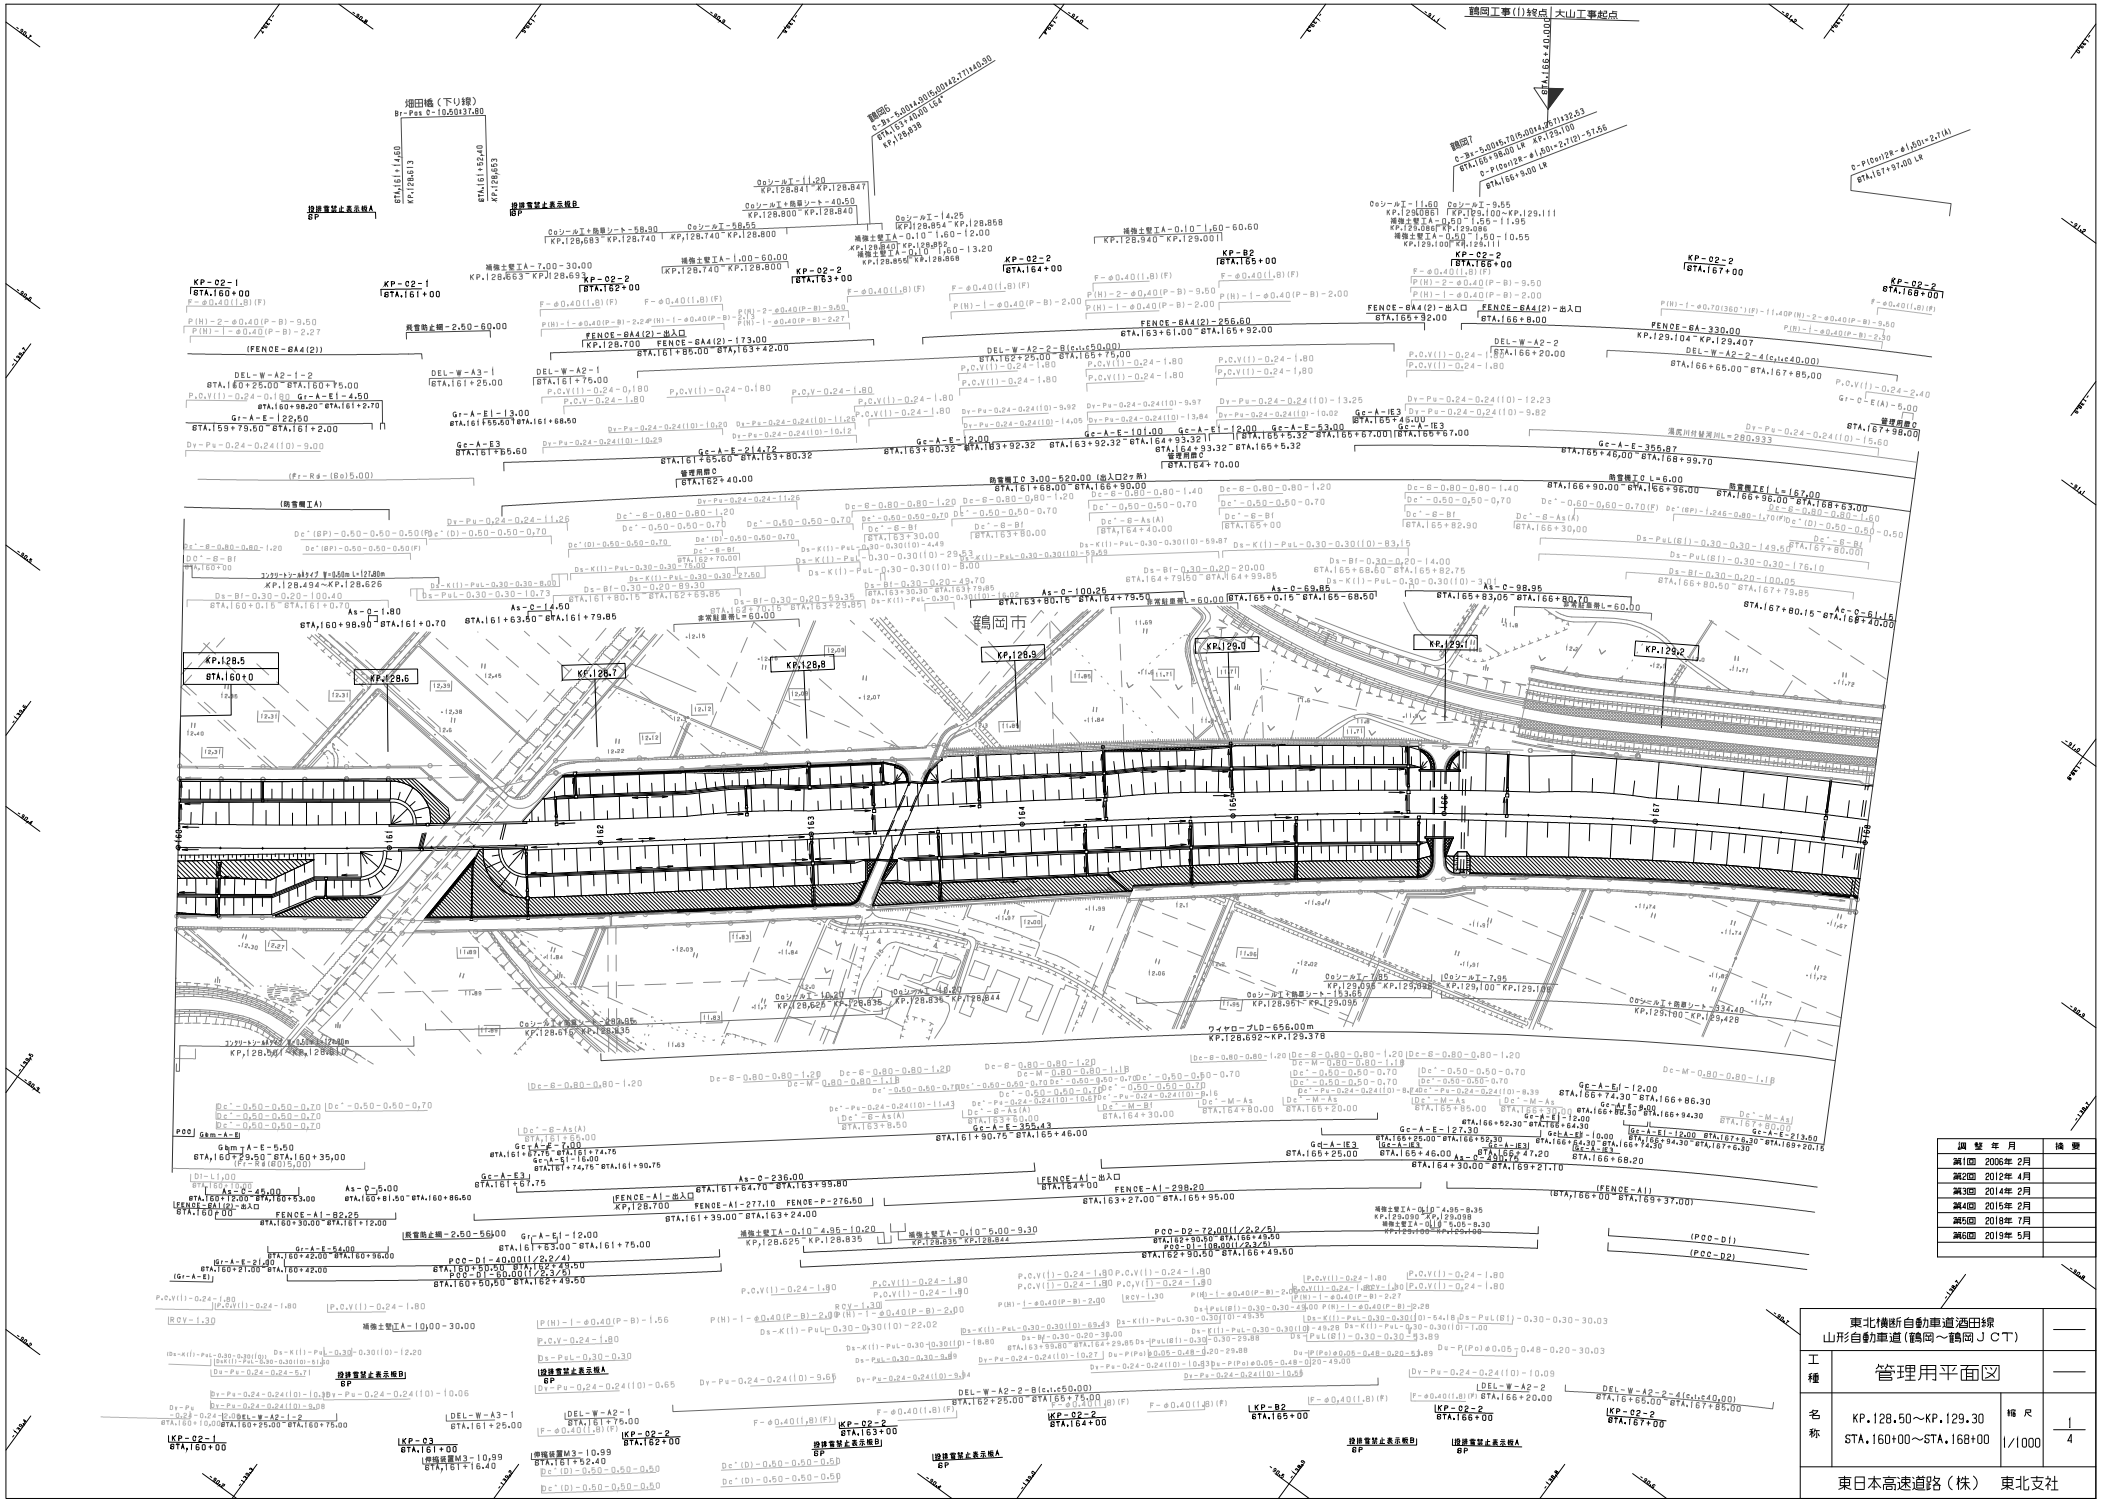
鶴岡工事(1)終点
大山工事起点
畑田橋（下り線）
鶴岡市
KP.128.5
KP.128.6
KP.128.7
KP.128.8
KP.128.9
KP.129.0
KP.129.1
KP.129.2
KP-02-1
KP-02-2
KP-03
KP-B2
(FENCE-BA4(2))
FENCE-BA4(2)-出入口
FENCE-BA4(2)-256.60
FENCE-BA4(2)-173.00
FENCE-BA4(2)-330.00
FENCE-A1-298.20
FENCE-A1-277.10
FENCE-A1-82.25
DEL-W-A2-1-2
DEL-W-A2-2-B(c.t.c50.00)
DEL-W-A2-2-4(c.t.c40.00)
DEL-W-A3-1
Gr-A-E1-4.50
Gr-A-E1-13.00
Gr-A-E1-122.50
Gr-A-E3
Gr-A-E-355.87
Gr-A-E-127.30
Gr-A-E-7.00
Gr-A-E-5.50
Gr-A-E-54.00
Gr-A-E-12.00
Gr-A-E1-12.00
Gr-A-E3-12.00
As-C-1.80
As-C-14.50
As-C-100.25
As-C-69.85
As-C-98.95
As-C-61.15
As-C-236.00
As-C-5.00
As-C-45.00
Ac-C-61.15
Ac-C-A1-47.20
Ac-C-A1-174.
Ac-C-E-213.60
Gc-A-E1-12.00
Gc-A-E3
Gc-A-E-12.00
Gc-M-E-9.00

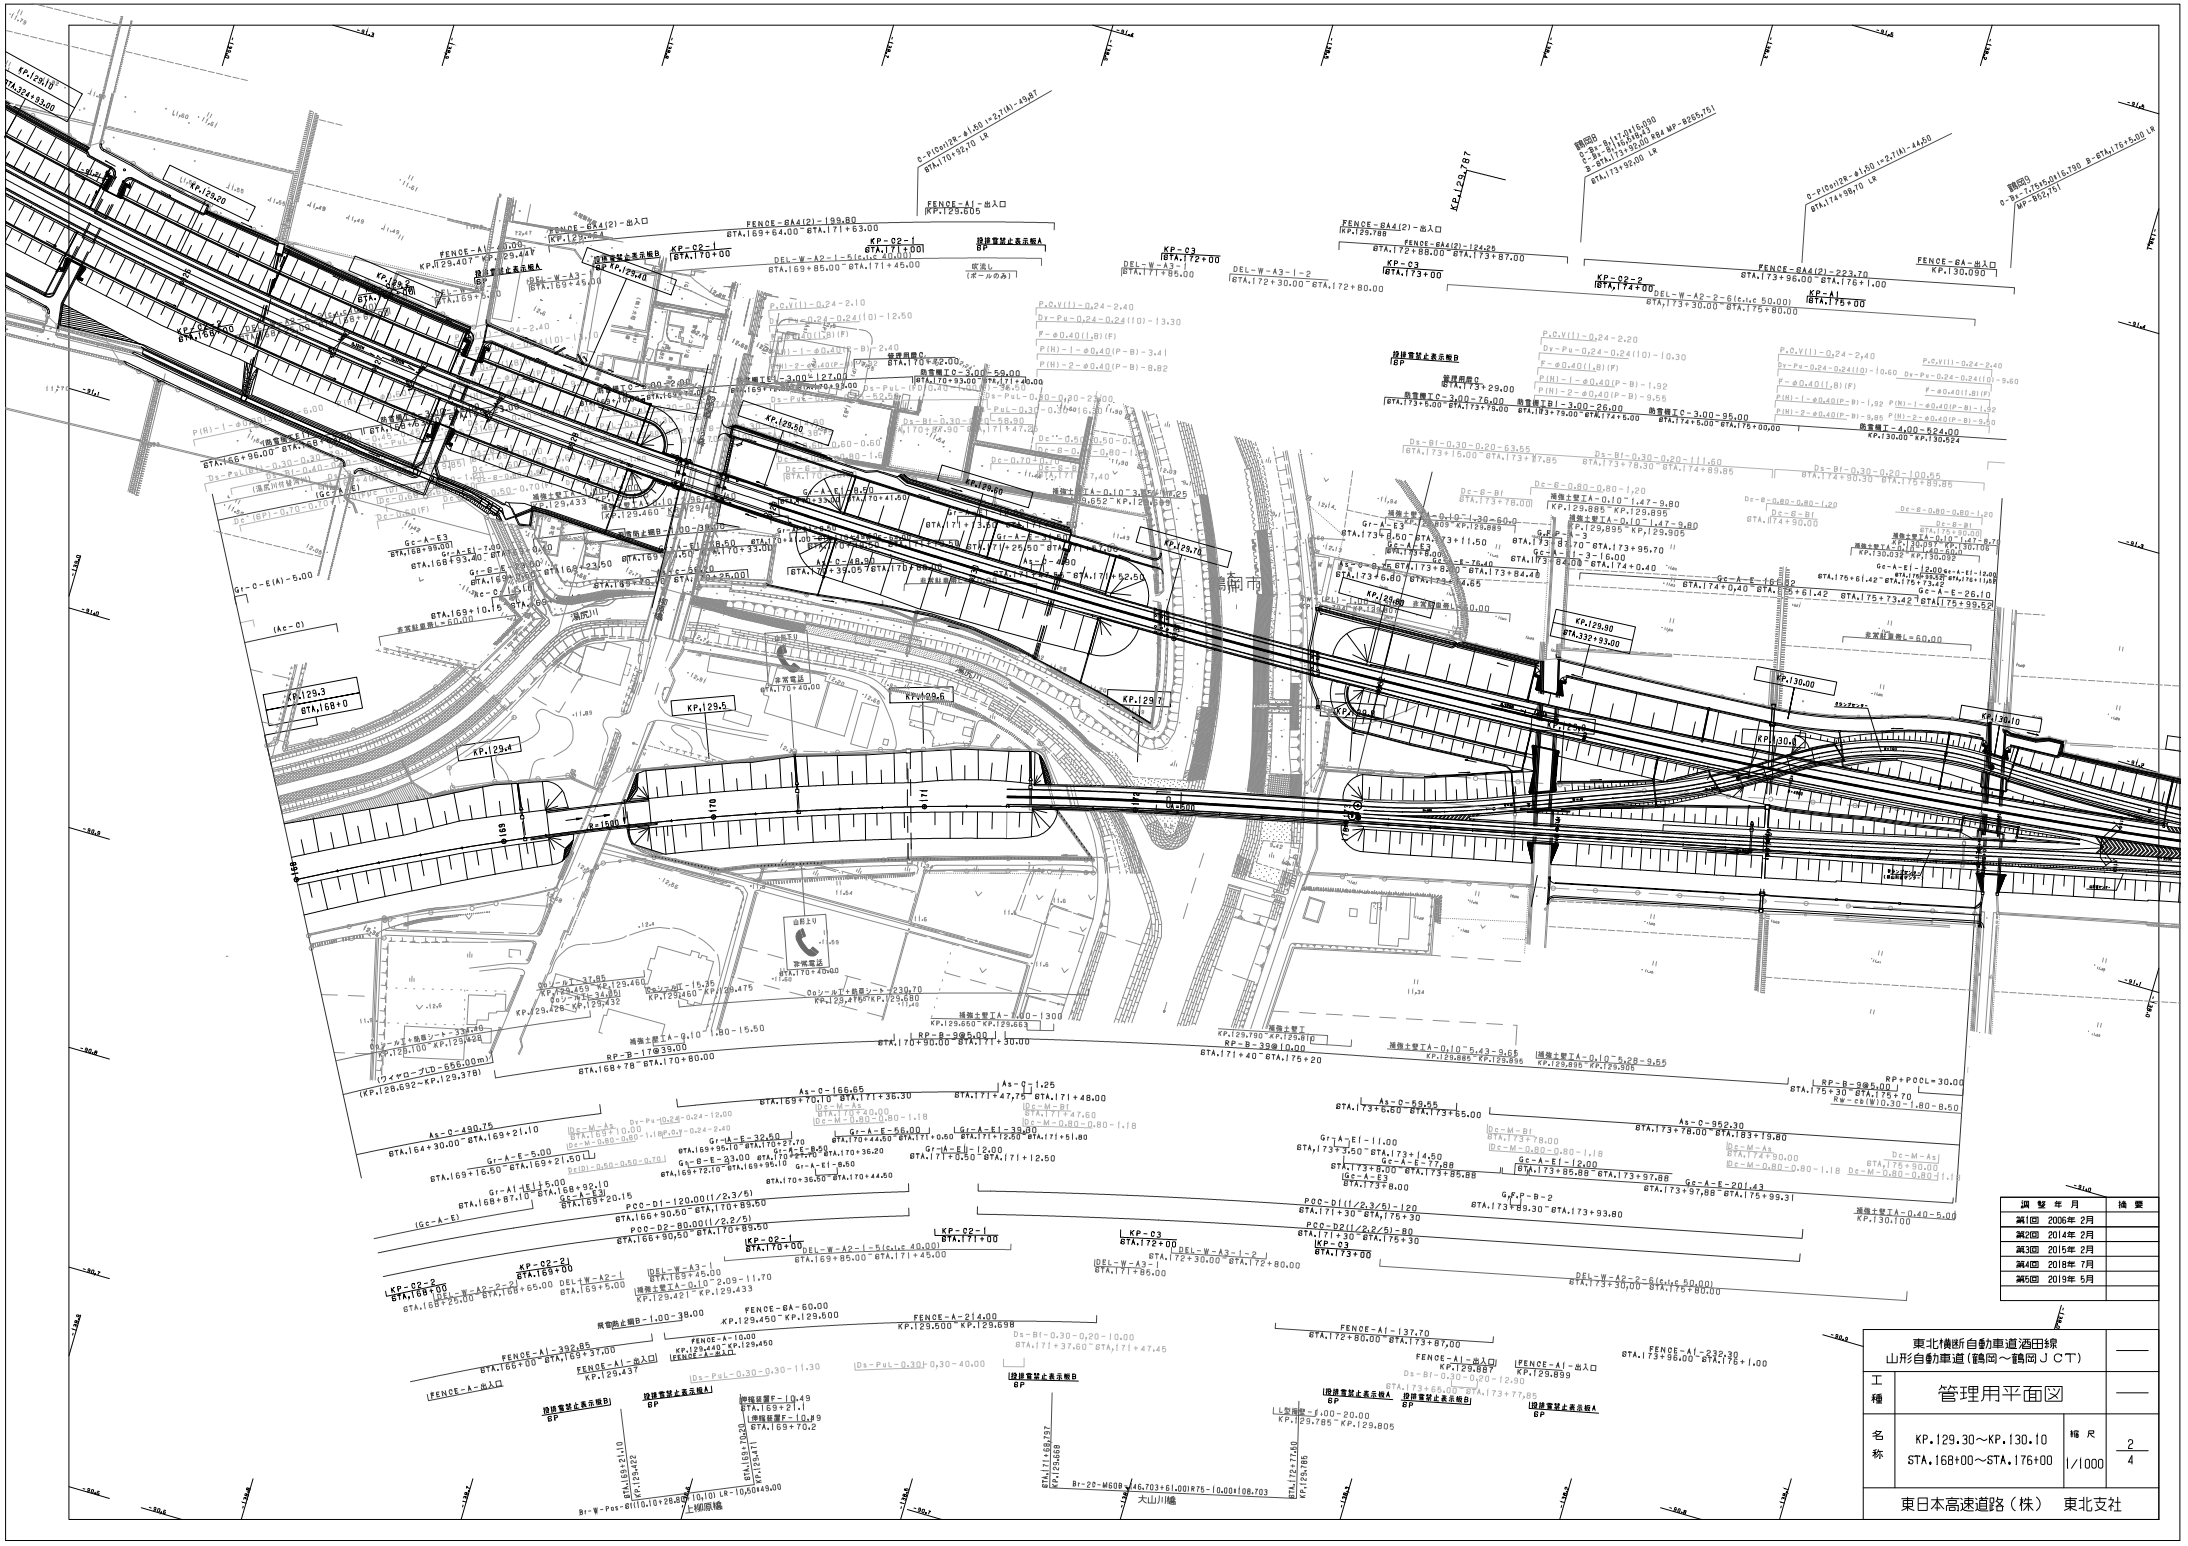
KP.129.20
KP.129.3
KP.129.4
KP.129.5
KP.129.6
KP.129.7
KP.129.80
KP.129.90
KP.130.00
KP.130.10
KP.130.0
KP.129.787
KP.129.788
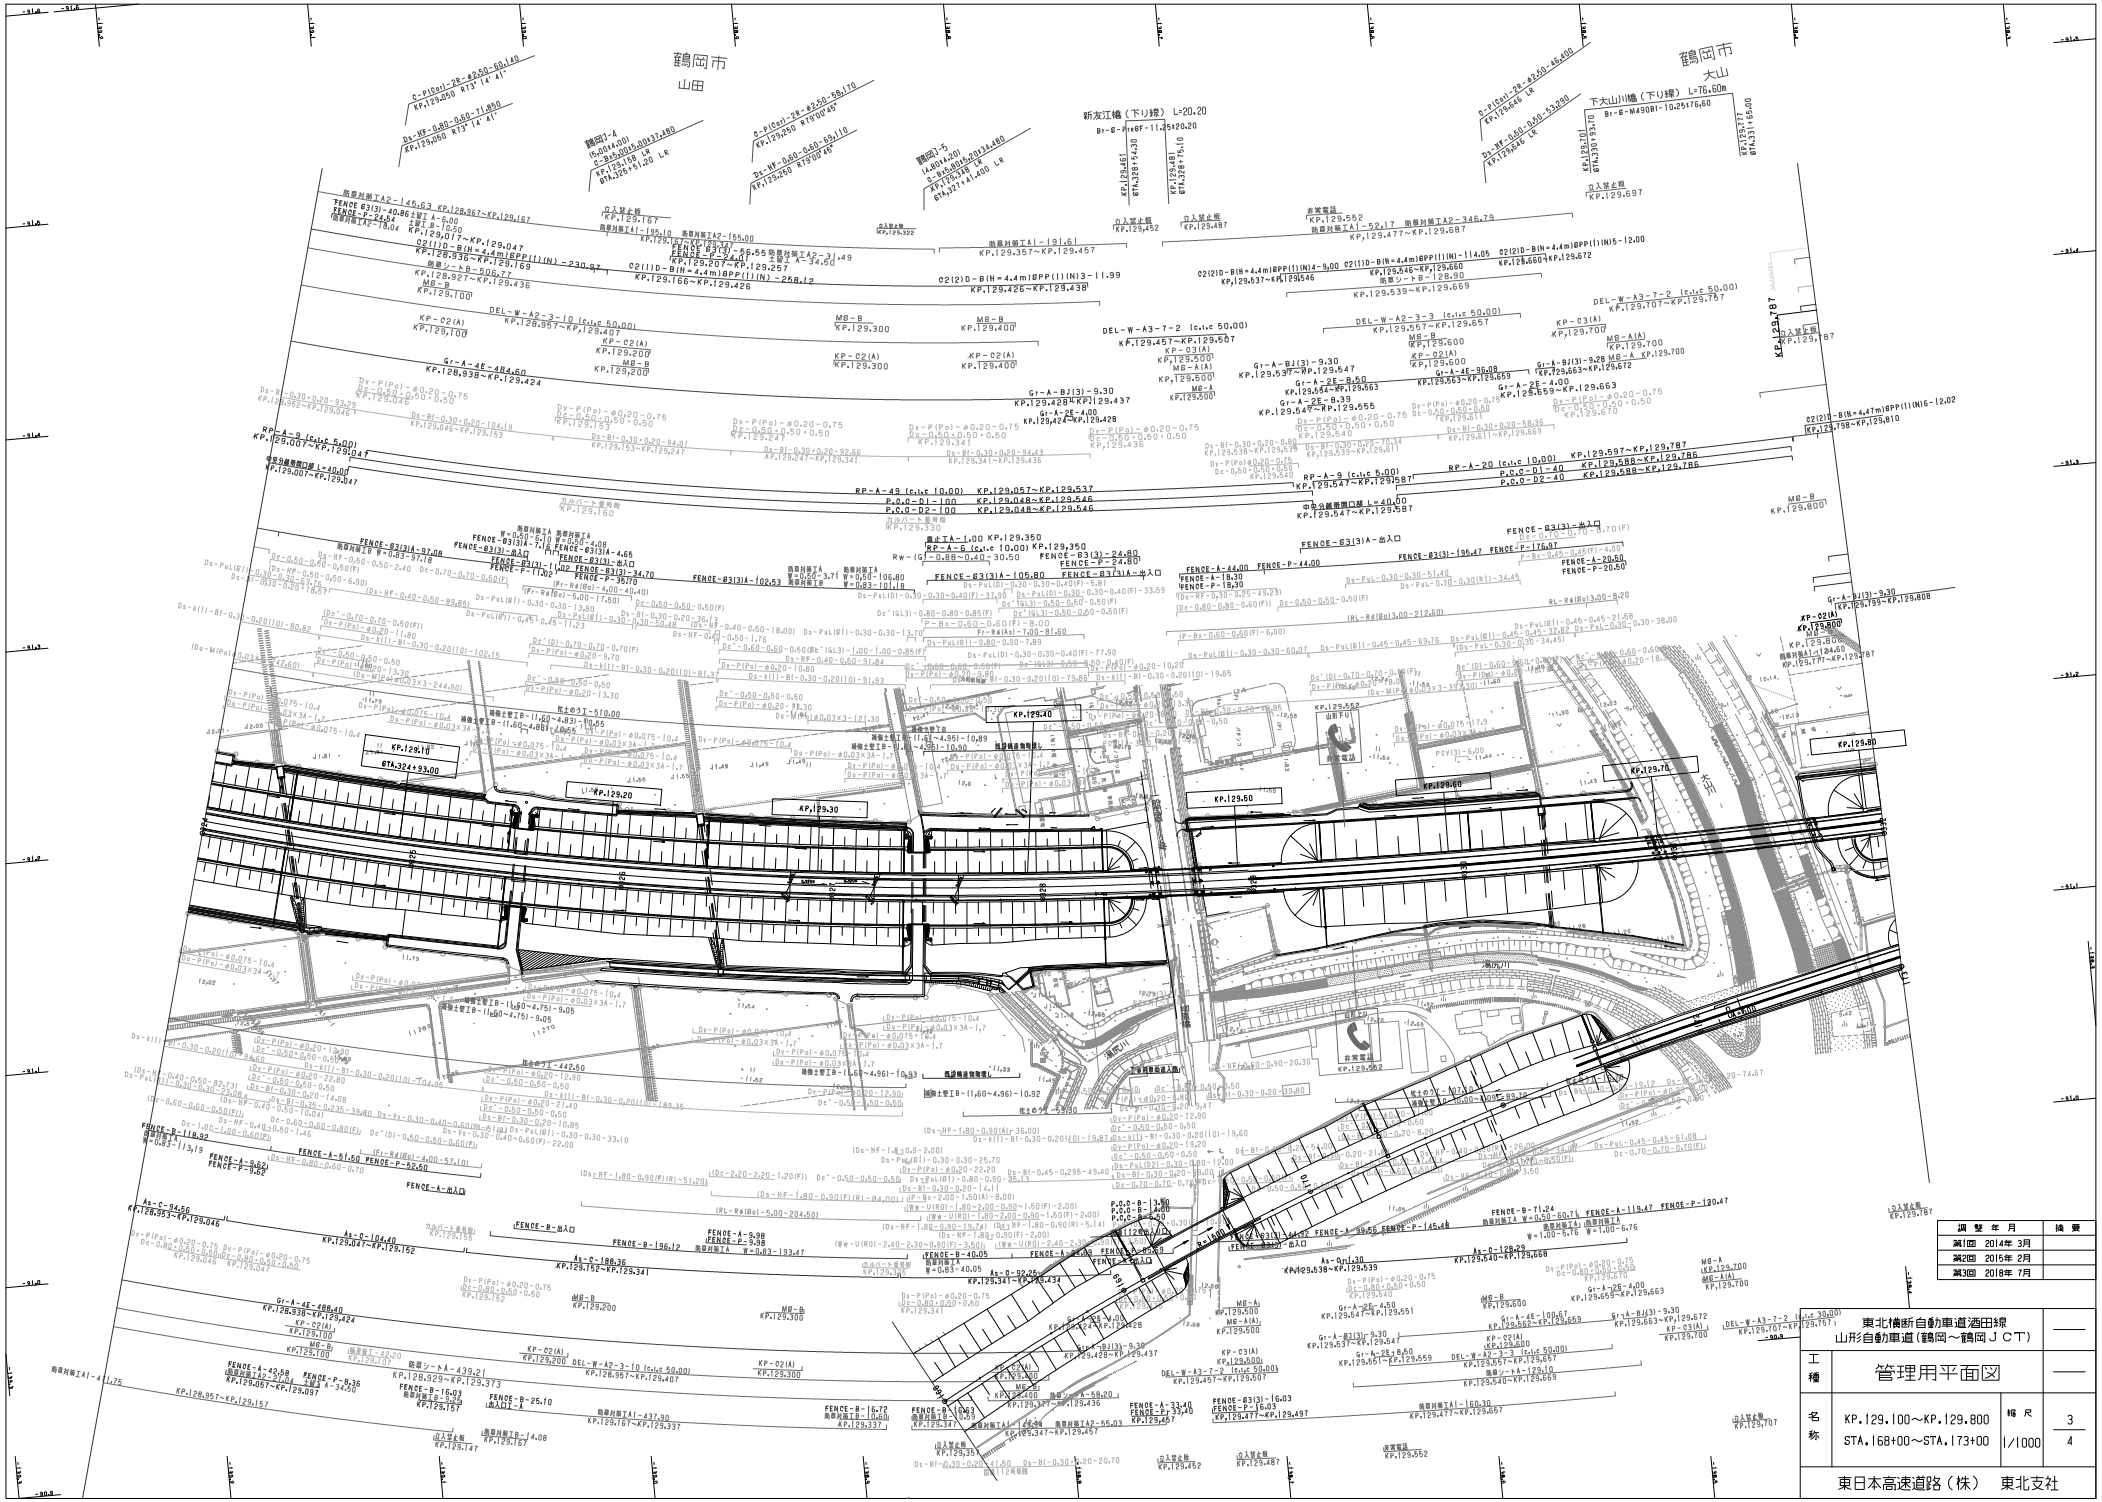
鶴岡市
山田
鶴岡市
大山
新友江橋（下り線） L=20.20
下大山川橋（下り線） L=76.60m
Br-B-M450BI-10.25176.60
Br-B-H16BF-11.25×20.20
KP.129.000
KP.129.100
KP.129.200
KP.129.300
KP.129.400
KP.129.500
KP.129.600
KP.129.700
KP.129.800
KP.129.900
KP.129.787
KP.129.697
KP.129.552
KP.129.487
KP.129.452
KP.129.322
KP.129.160
KP.129.330
KP.129.707
KP.129.747
KP.129.167
KP.129.337
KP.129.457
KP.129.497
KP.129.537
KP.129.587
KP.129.647
KP.129.687
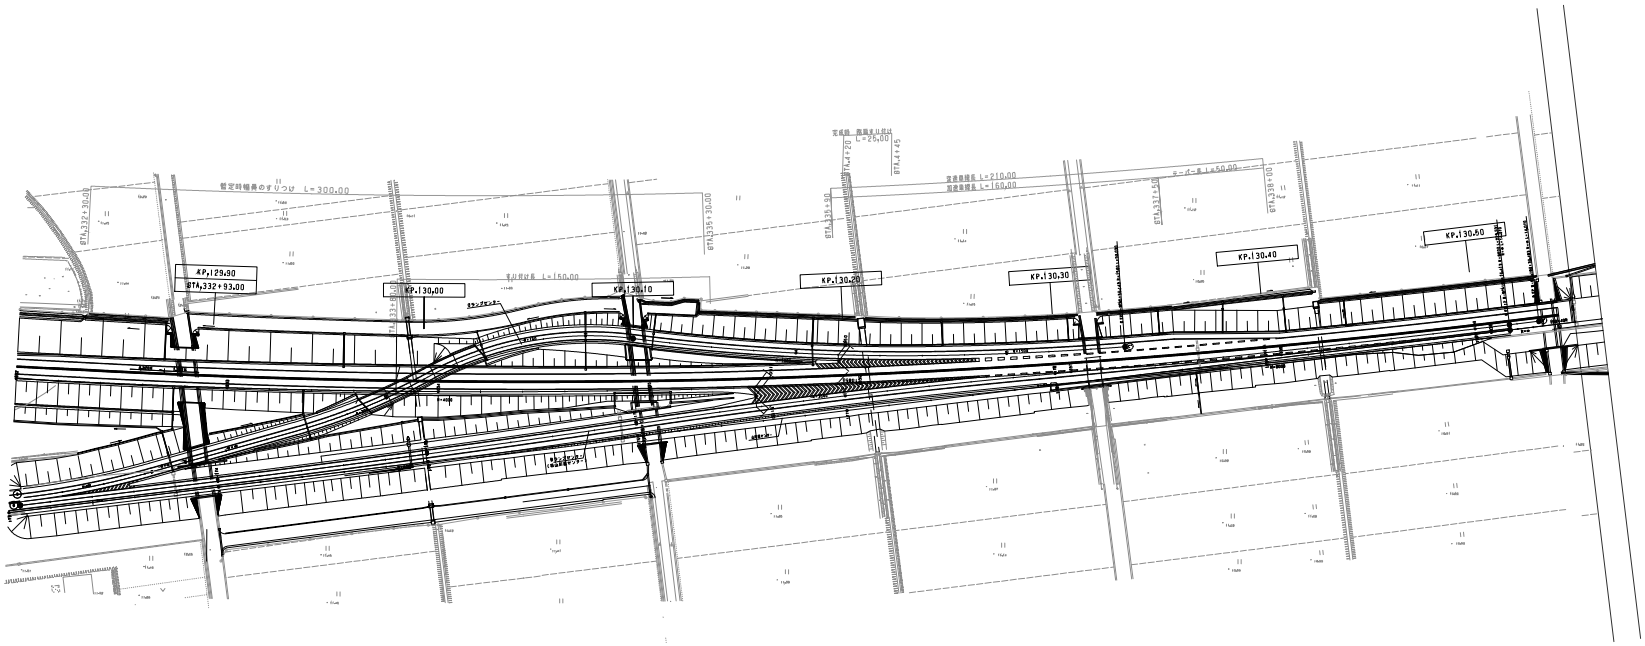

調整年月	摘要
第1回 2014年 3月	
第2回 2015年 2月	
第3回 2018年 7月	

東北横断自動車道酒田線 山形自動車道(鶴岡～鶴岡ＪＣＴ)			——
工種	管理用平面図		——
名称	KP.129.807～KP.130.560 STA.168+00～STA.173+40	縮尺 1/1000	4 4
東日本高速道路（株） 東北支社			

履歴年月	摘要
第1回 2014年 3月	
第2回 2015年 2月	
第3回 2018年 7月	

日本海東北自動車道 山形自動車道（鶴岡～鶴岡ＪＣＴ）		——
工種	管理用平面図	——
名称	鶴岡ジャンクション KP.129.807～KP.130.607 STA.173+00～STA.175.00	縮尺 1/500 — 1/4
東日本高速道路（株） 東北支社		

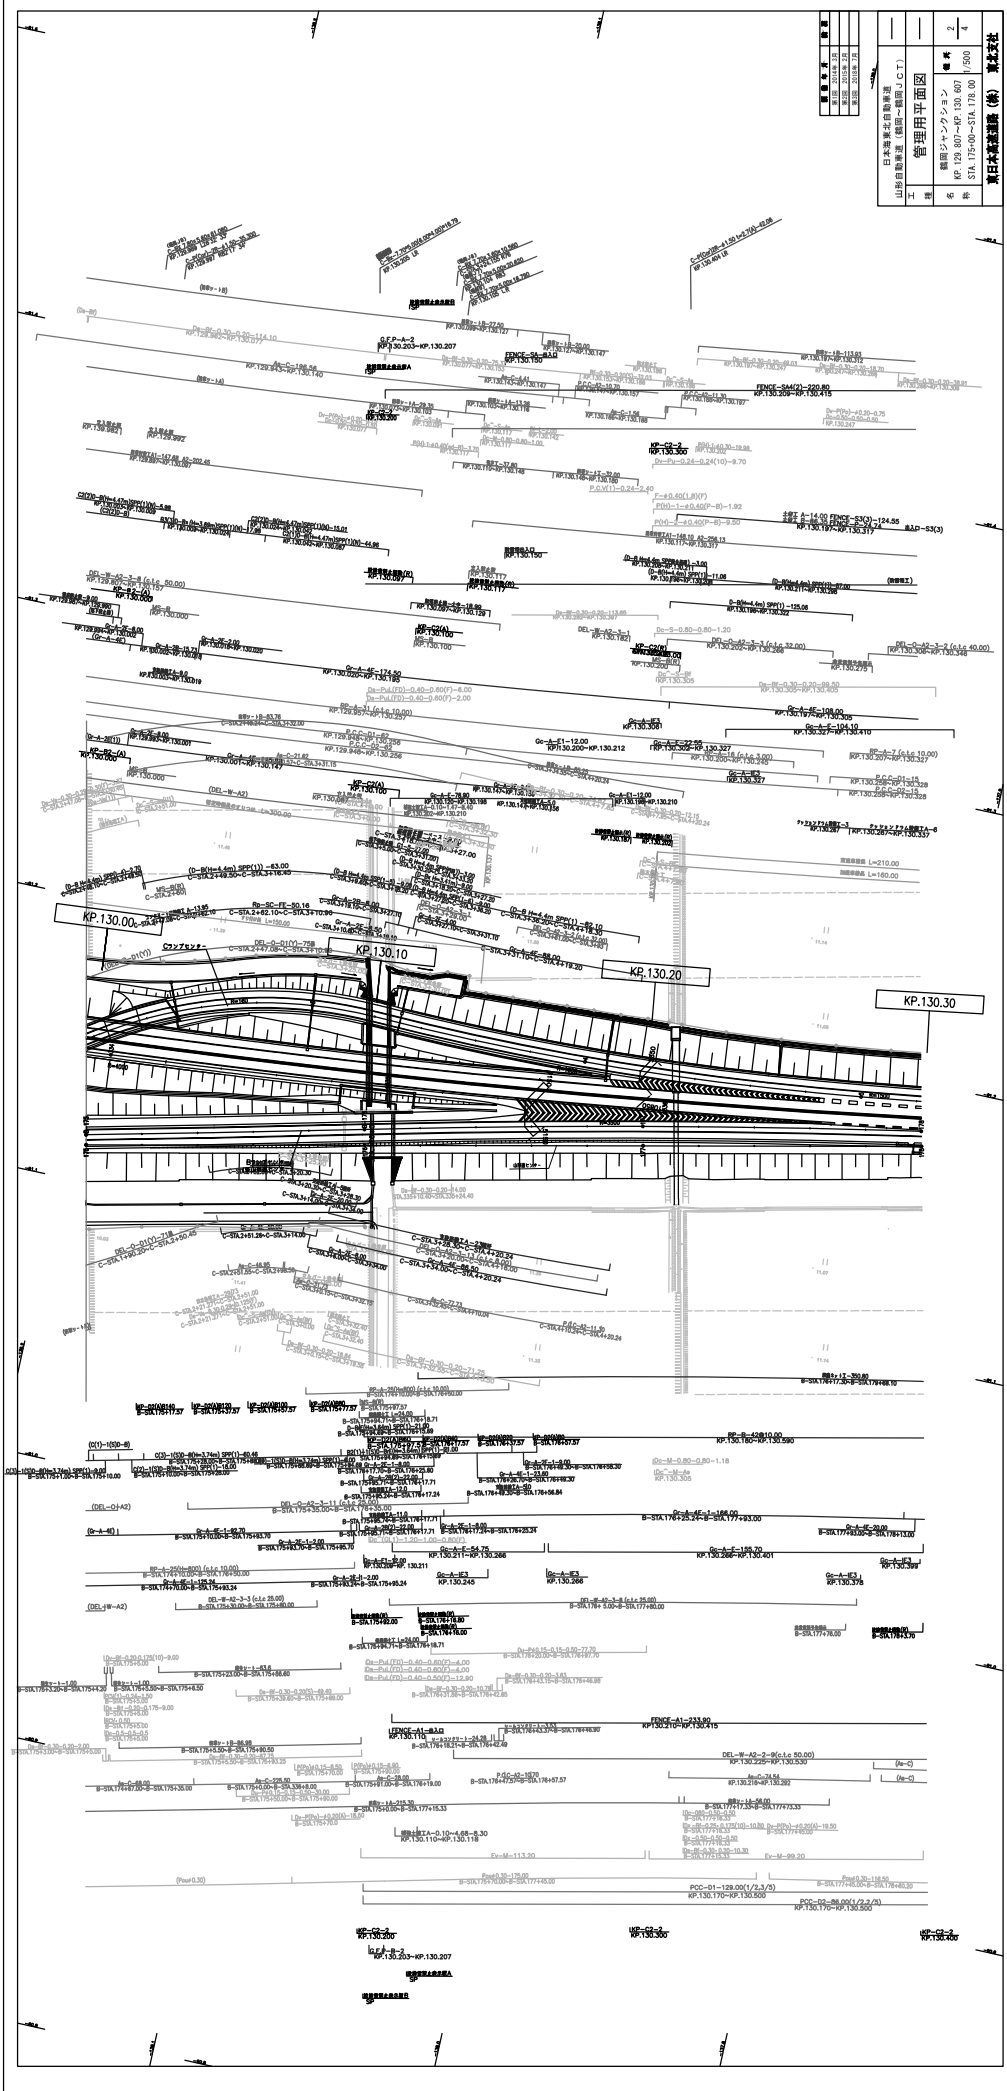


日本海東北自動車道

管理用平面図

鶴岡ジャンクション
KP. 129.807～KP. 130.607
STA. 175+00～STA. 178.00

縮尺 1:500

2/4

東日本高速道路（株）東北支社

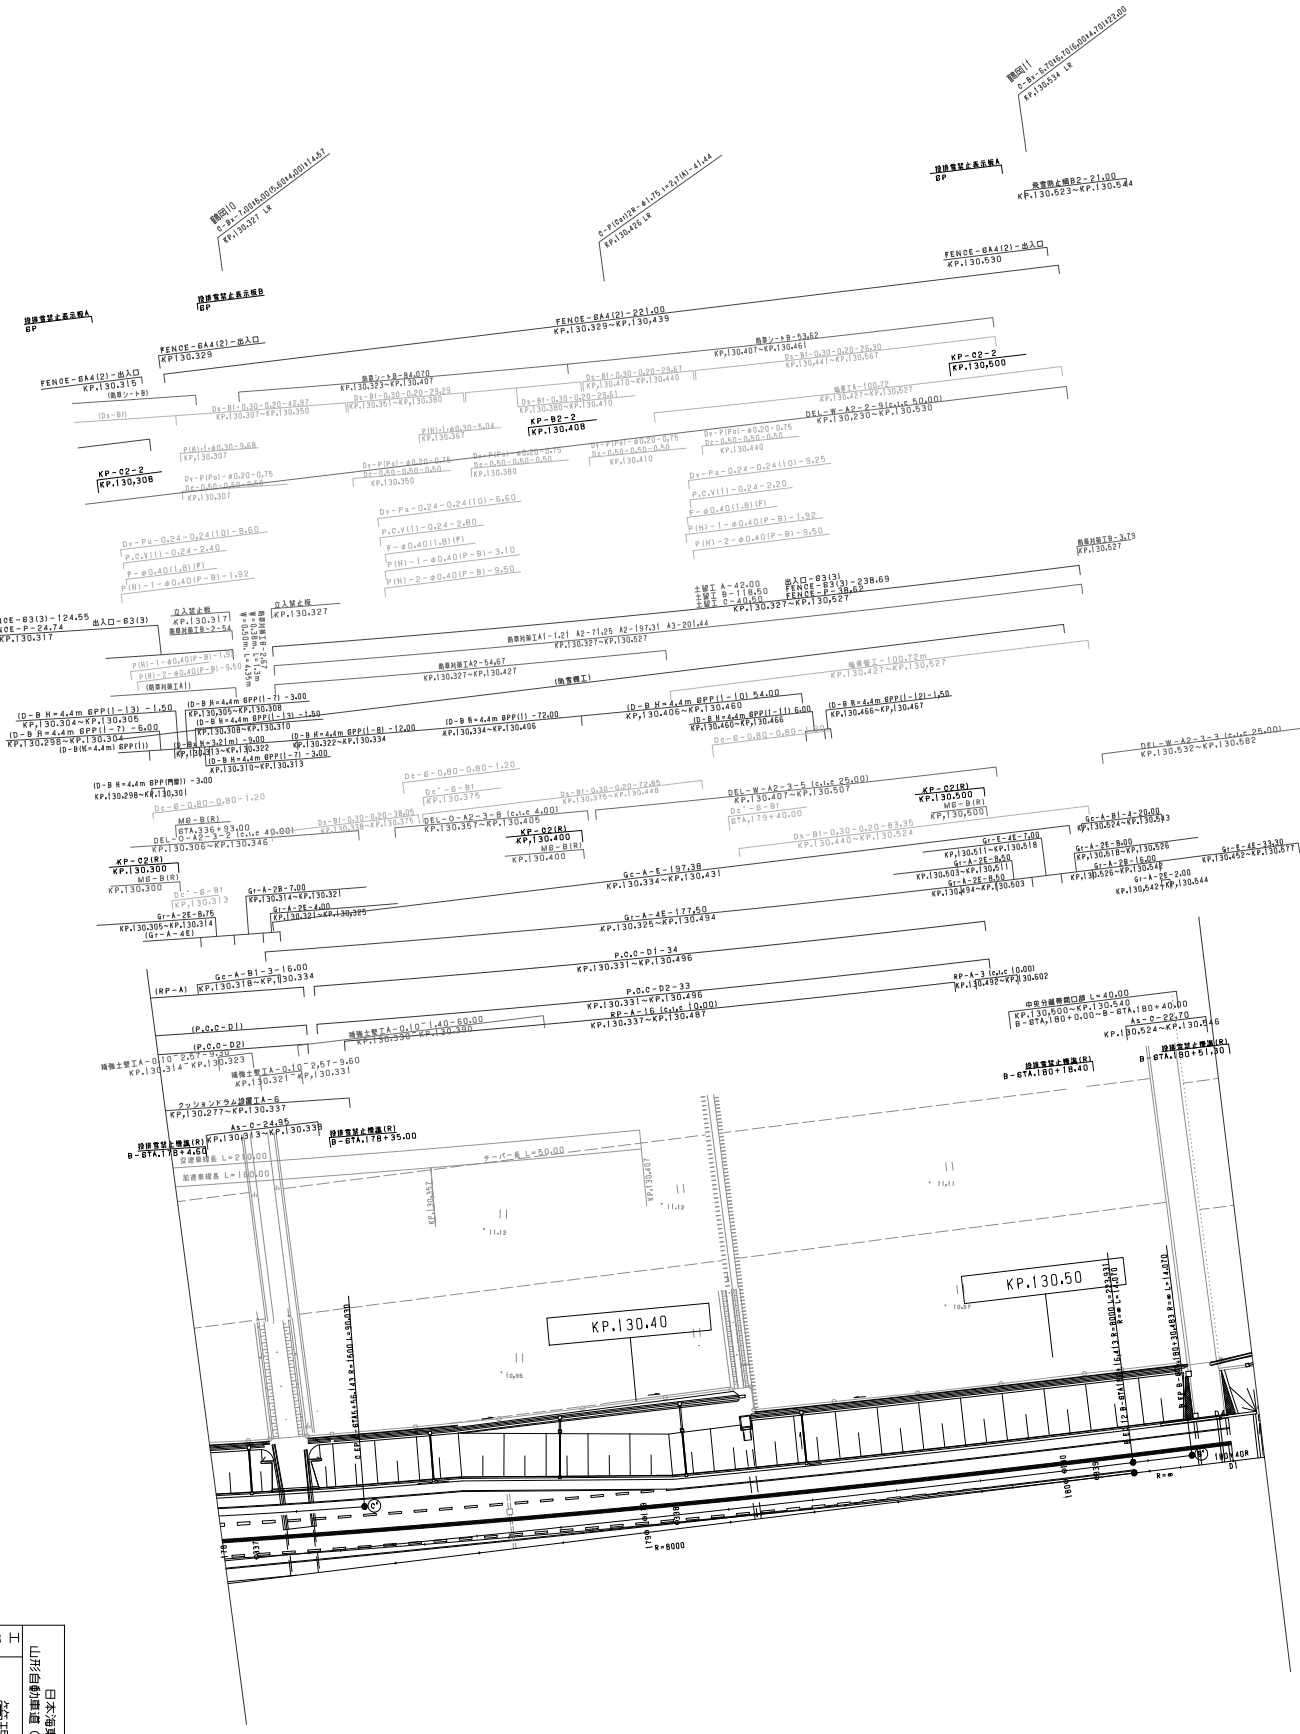

日本海東北自動車道			
U形自動車道（鶴岡～鶴岡ＪＣＴ）			
工種	管理用平面図		
名称	鶴岡ジャンクション KP.129.807～KP.130.607 STA.1780.00～STA.1980.00	縮尺 R	1/500
			3/4
東日本高速道路（株） 東北支社			

記事	年月	版数
第1回	2014年2月	
第2回	2015年2月	
第3回	2018年7月	

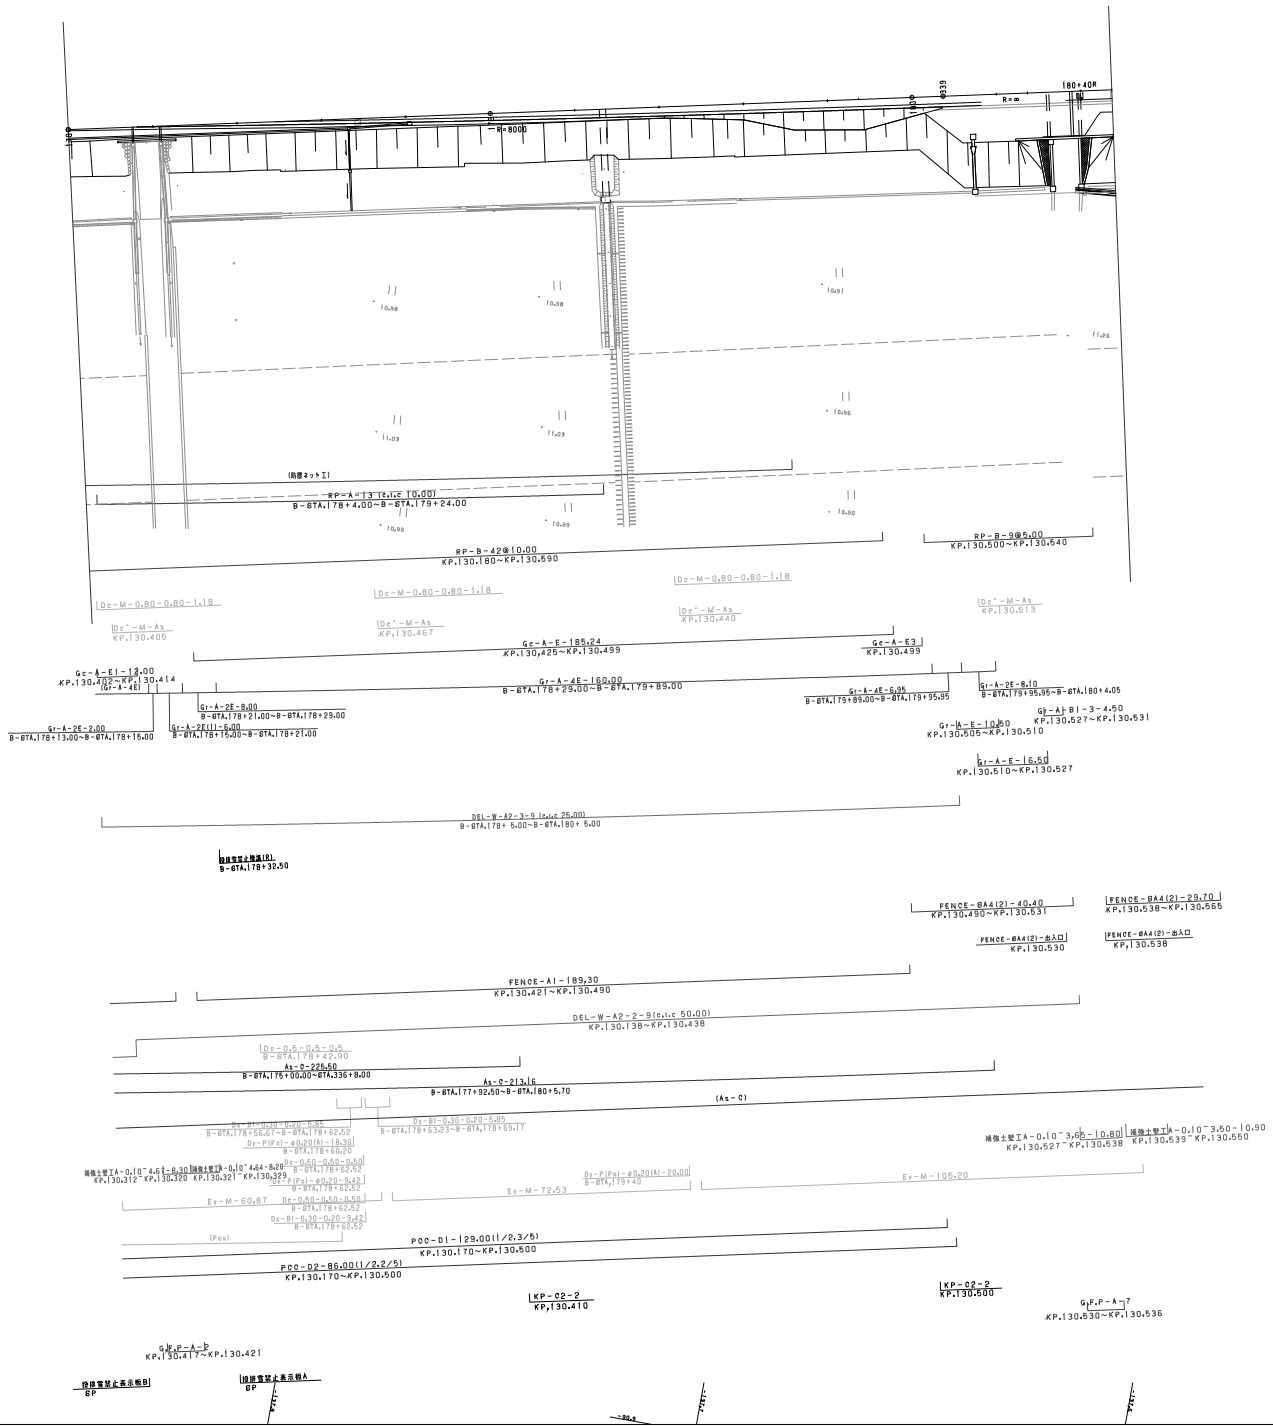

調整年月	摘要
第1回 2014年 3月	
第2回 2015年 2月	
第3回 2018年 7月	

日本海東北自動車道 山形自動車道（鶴岡～鶴岡ＪＣＴ）			——
工種	管理用平面図		——
名称	鶴岡ジャンクション KP.129.807～KP.130.607 STA.178+00～STA.180.00	縮尺 1/500	4 4
東日本高速道路（株）　東北支社			