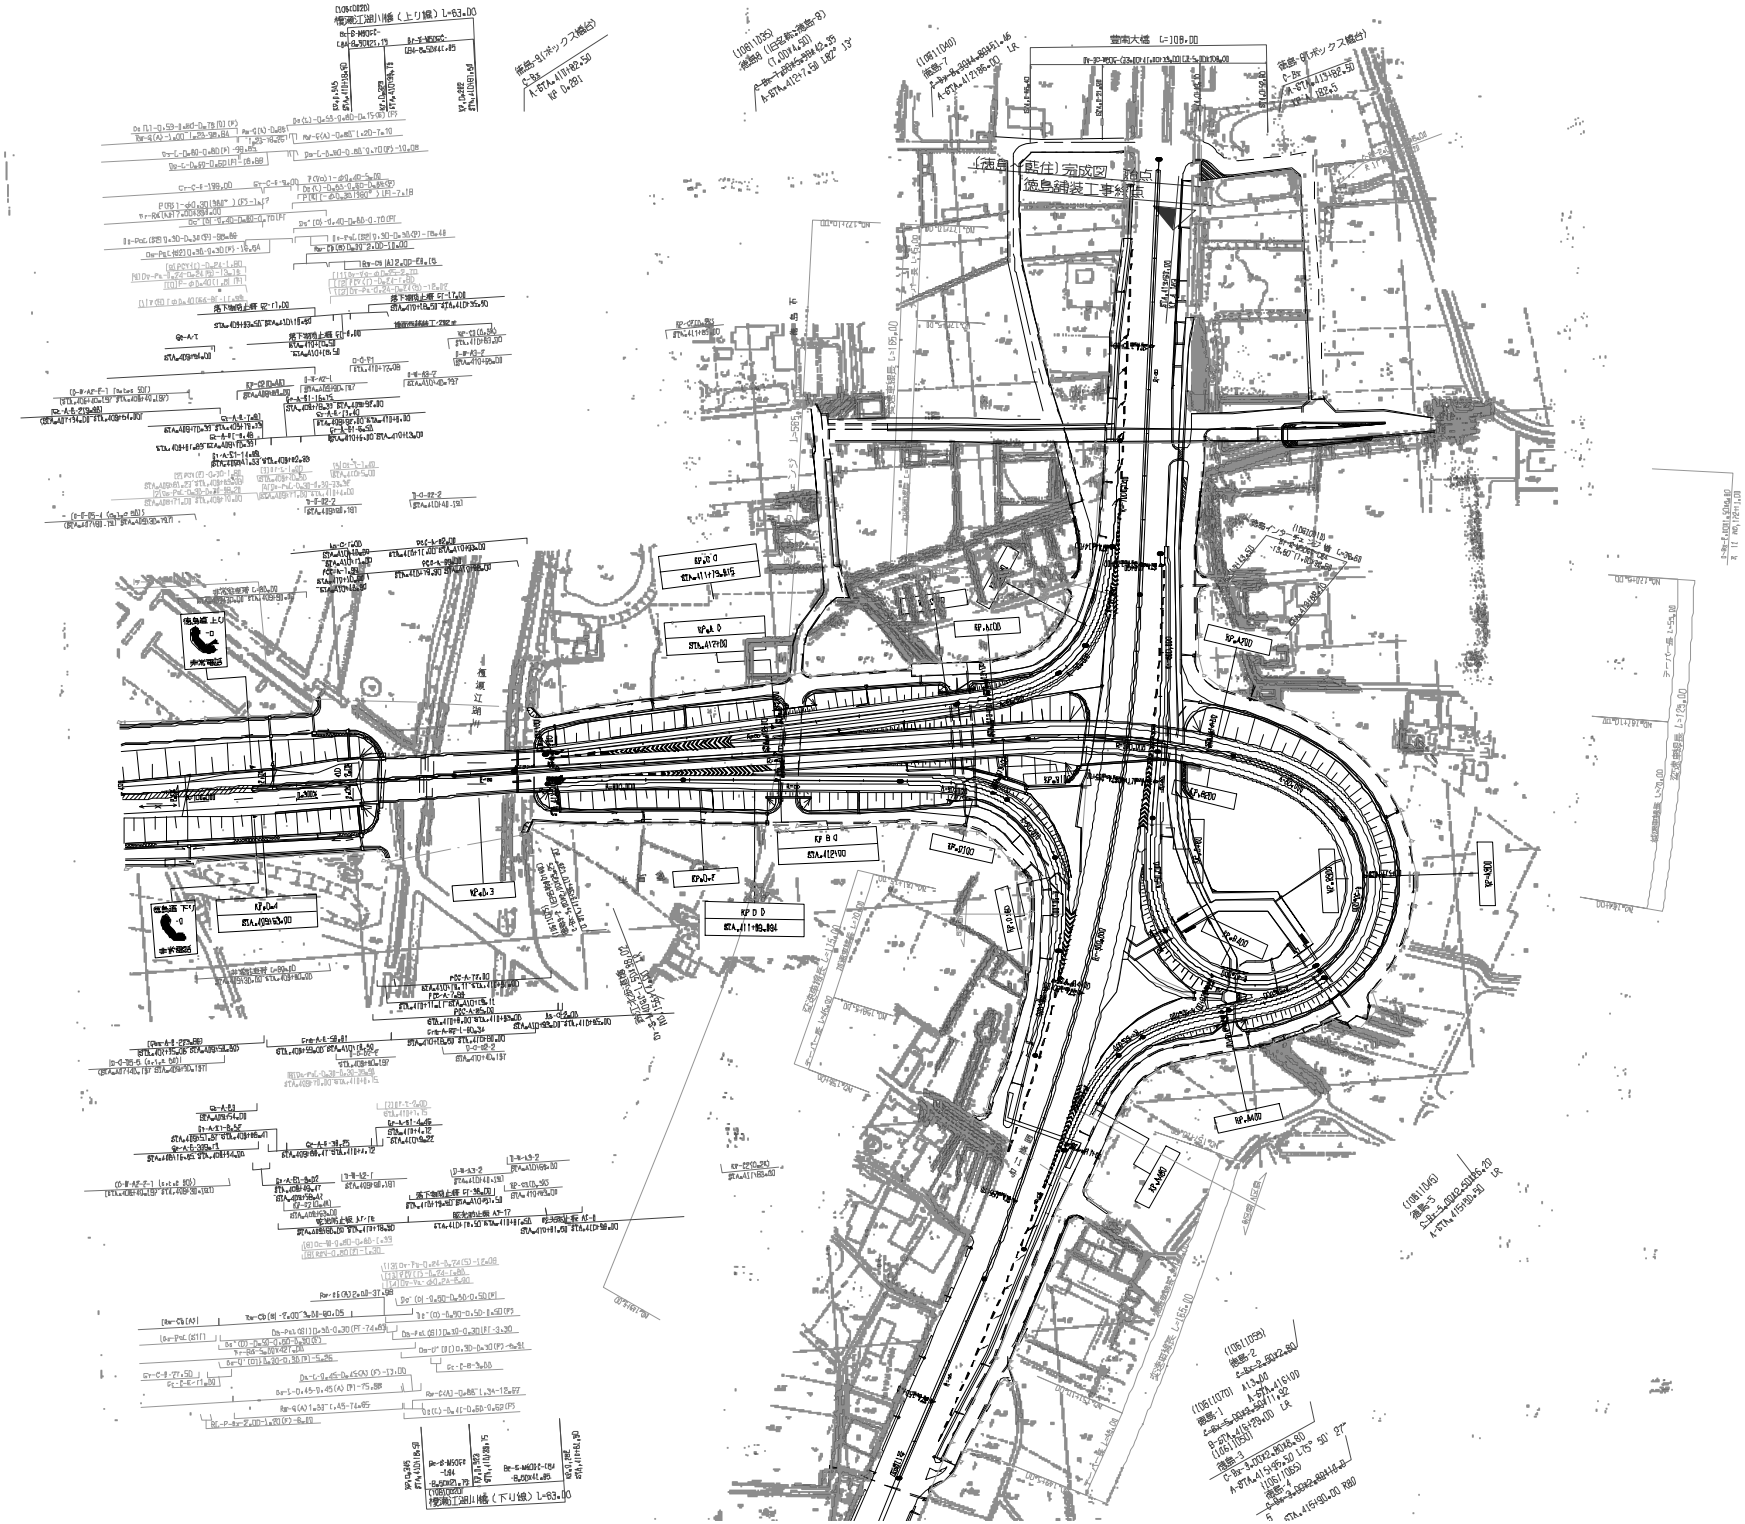

記 載 年 月	備 考
第1回 2005年10月	

四国縦貫自動車道 徳島自動車道（徳島～藍住）			——
工種	管理用平面図		——
名称	KP.D.320～KP.D.463 STA.409+00～STA.410+52.401	縮尺 1/1000	1 14

西日本高速道路（株）四国支社

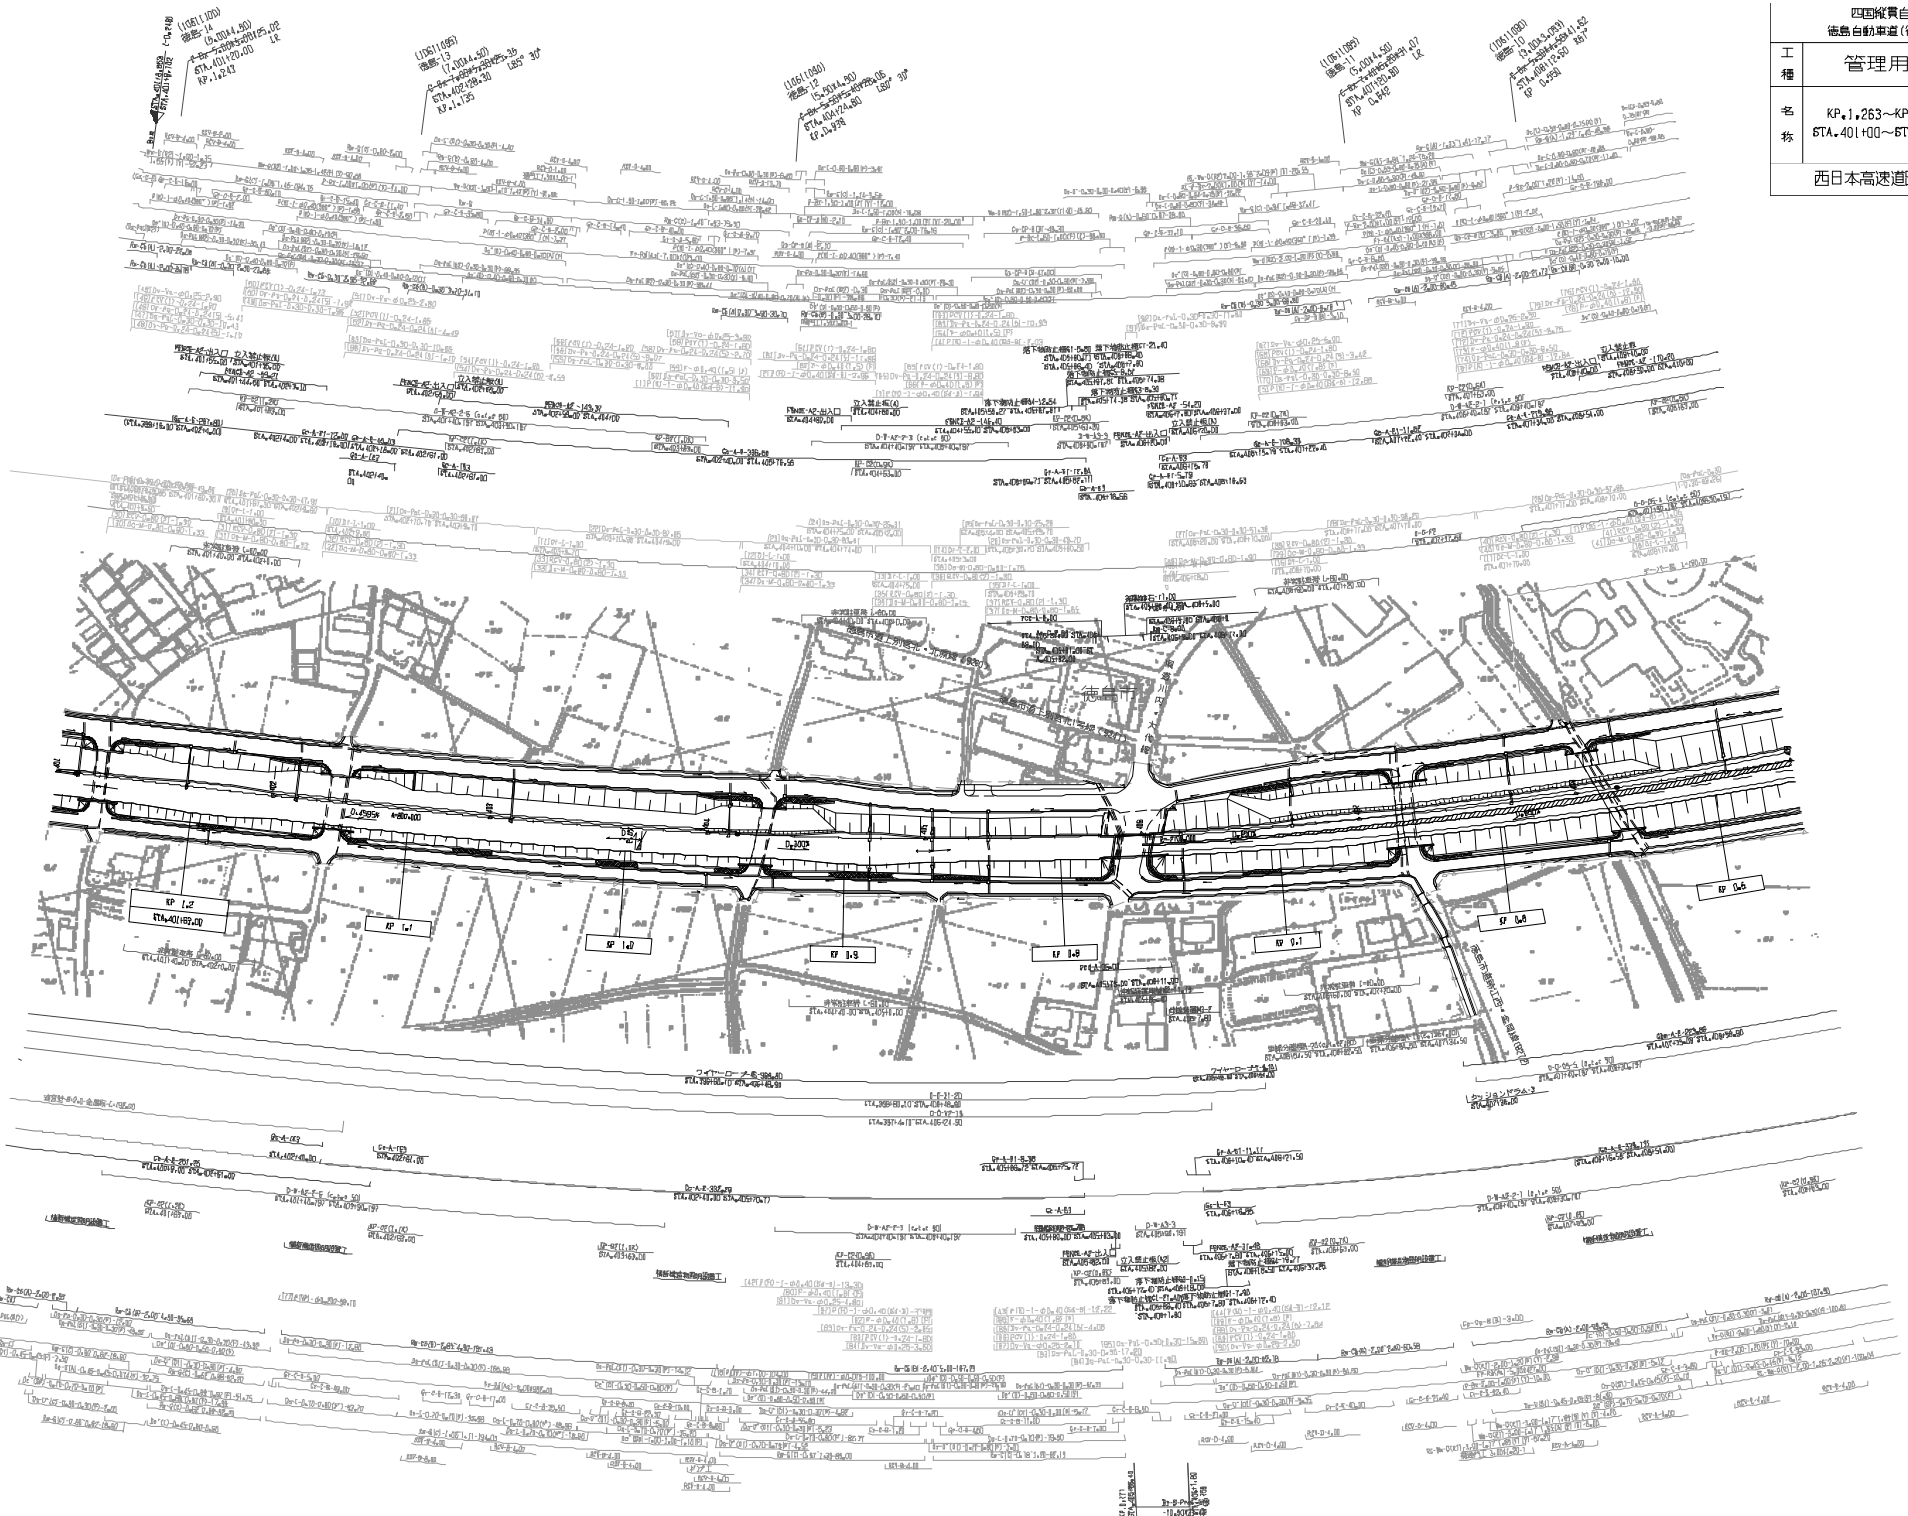

四国縦貫自動車道
徳島自動車道（徳島～鳴住）

工種	管理用平面図		
名称	KP.1.263～KP.D.463 STA.401+00～STA.409+00	縮尺	1/1000

2/14

西日本高速道路（株）四国支社

調整年月	概要
第1回 2005年10月	

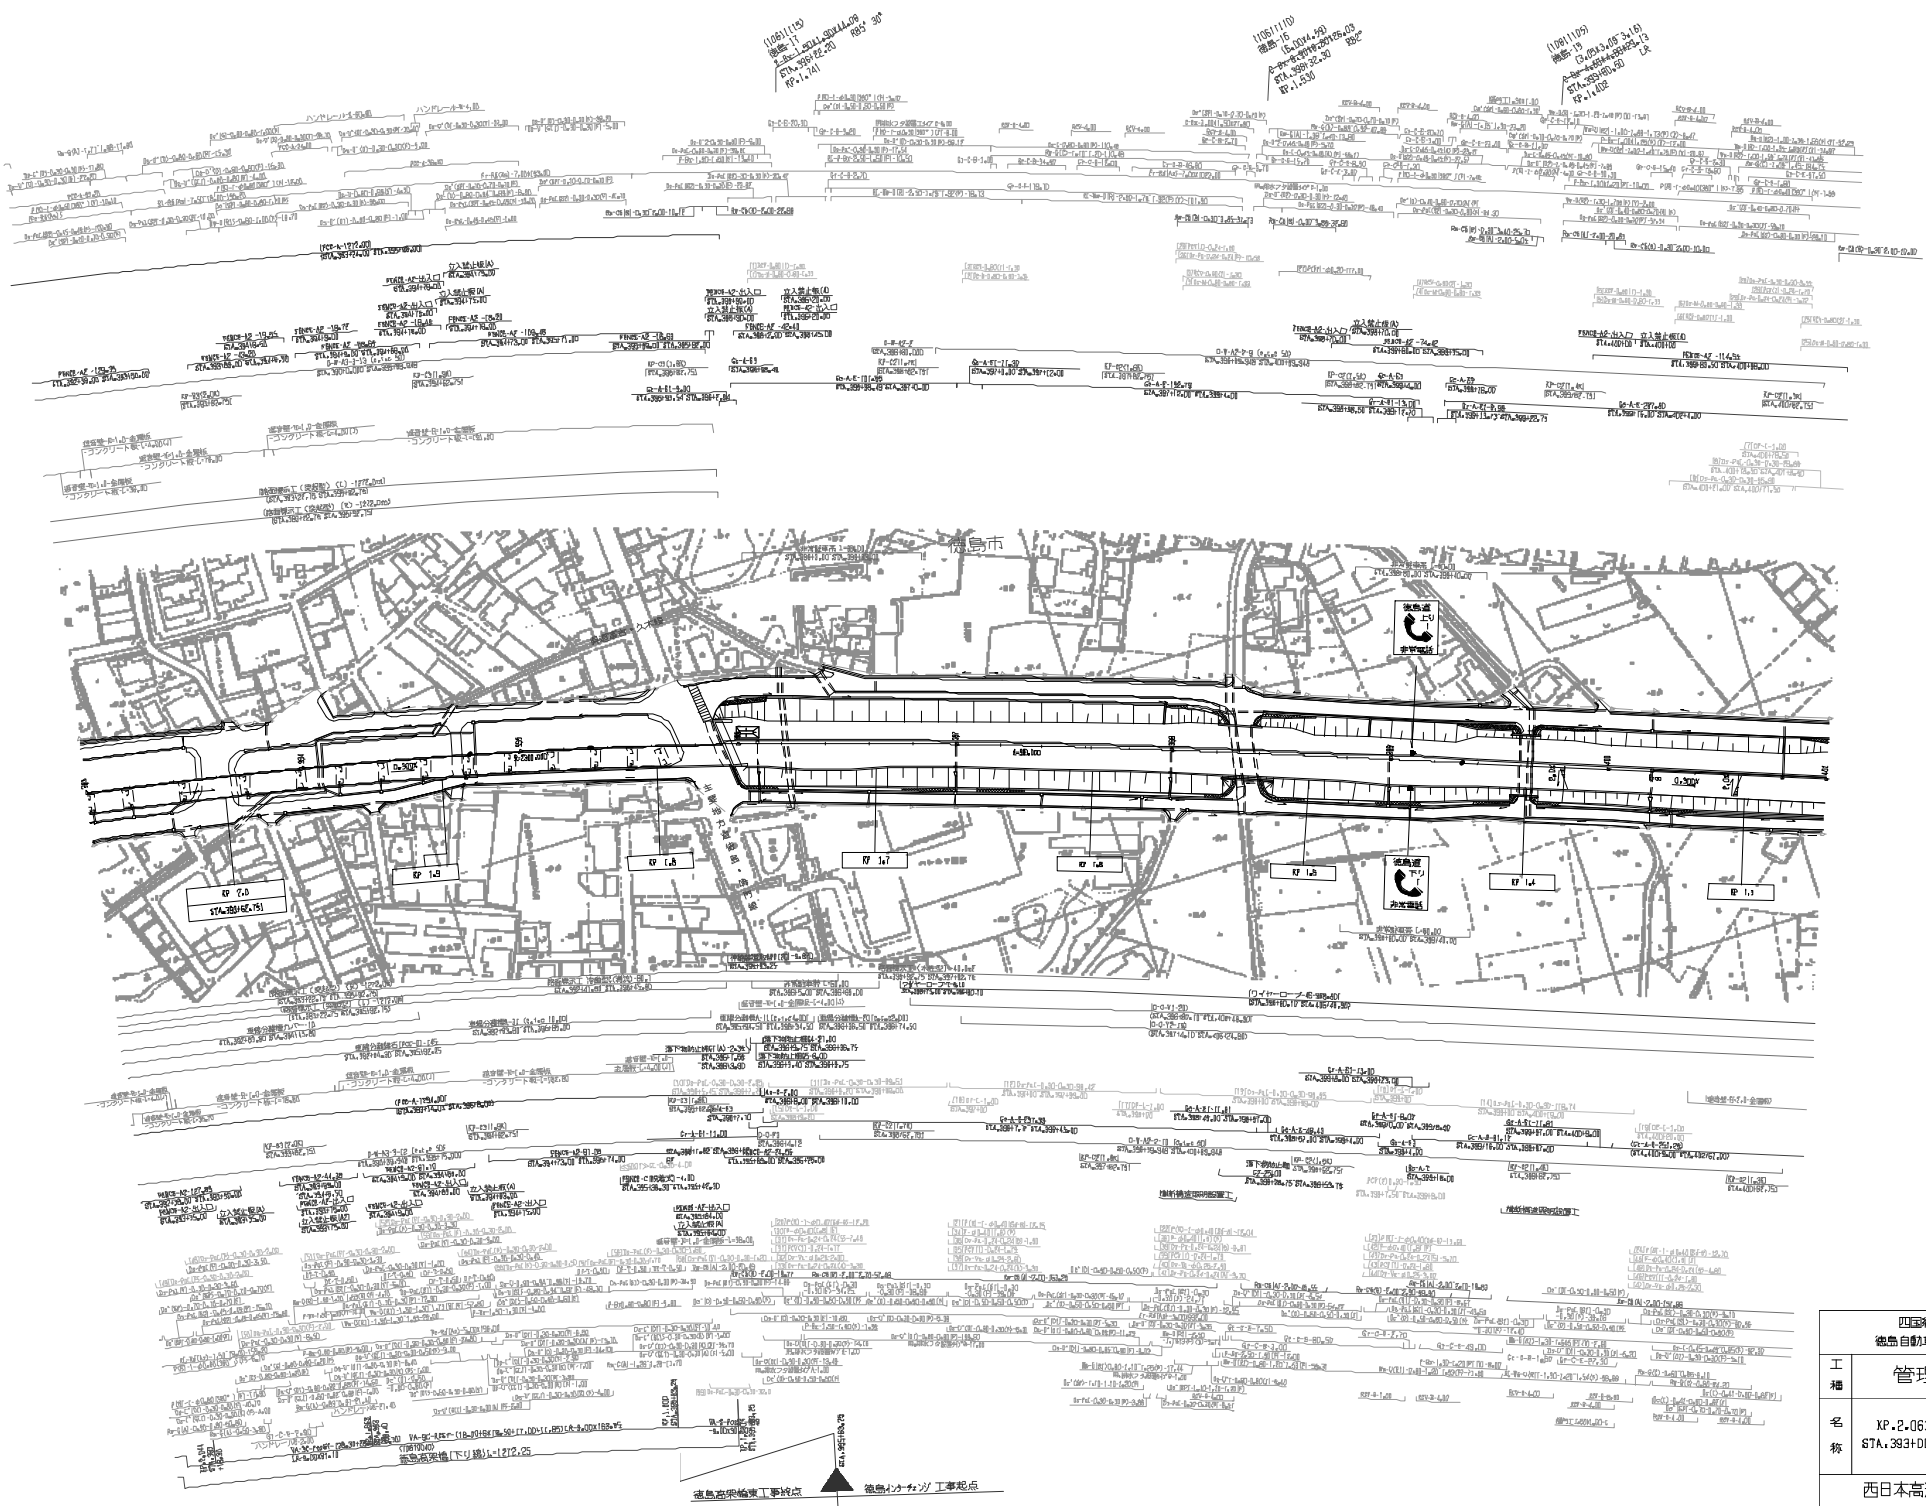

知 整 年 月	備 考
第1回 2005年10月	

四国縦貫自動車道 徳島自動車道（徳島～鳴住）			——
工種	管理用平面図		——
名称	KP.2.063～KP.1.263 STA.393+00～STA.401+00	縮尺 1/1000	3 14

西日本高速道路（株）四国支社

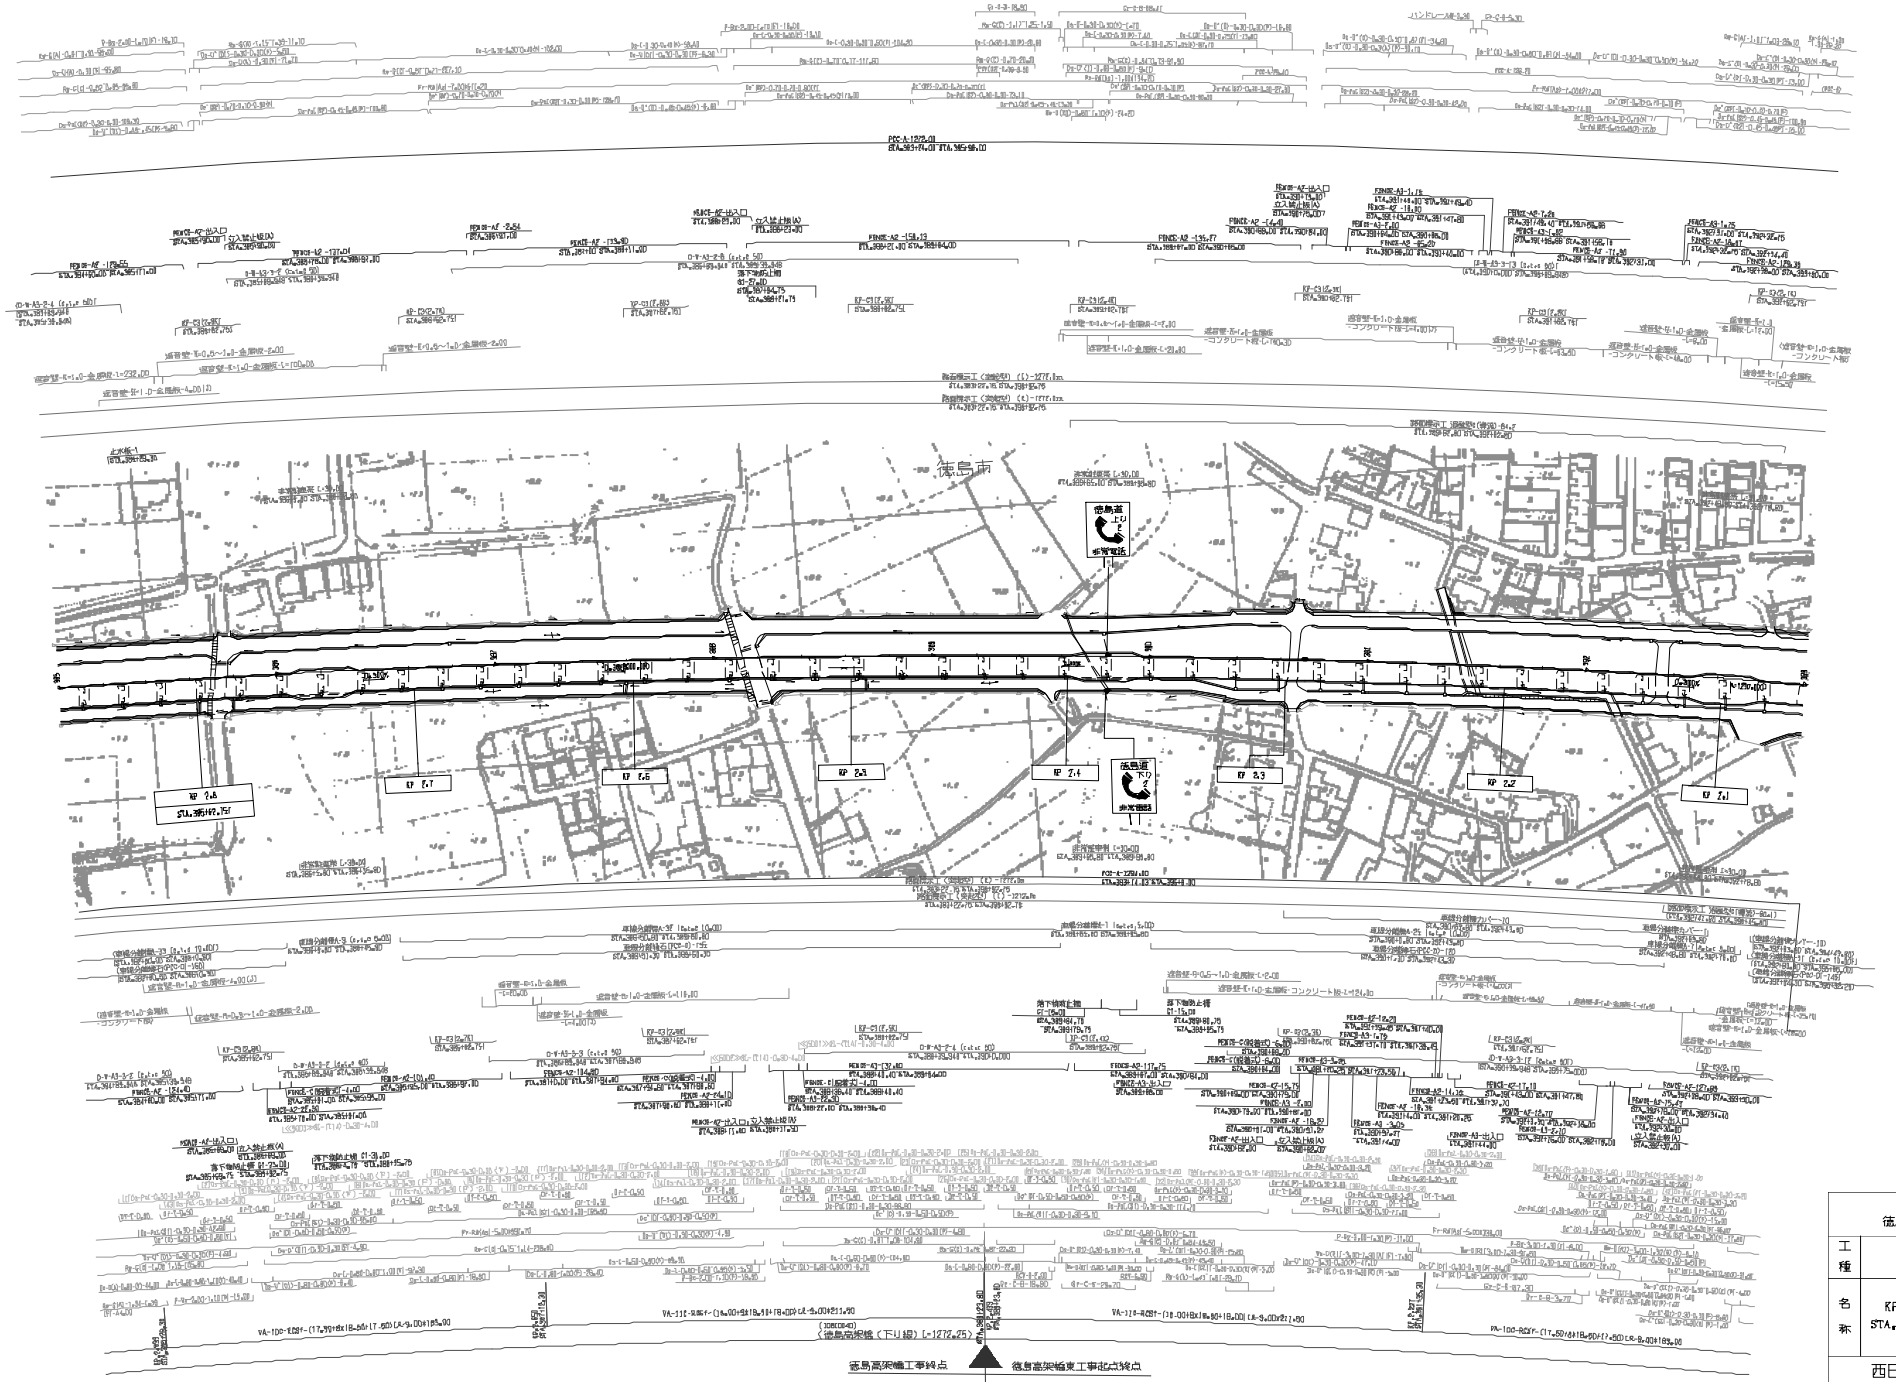

調整年月	備考
第1回 2005年10月	

四国縦貫自動車道 徳島自動車道（徳島～鳴住）			——
工種	管理用平面図		——
名称	KP.2.863～KP.2.063 STA.385+00～STA.393+00	縮尺 1/1000	4 14

西日本高速道路（株）四国支社

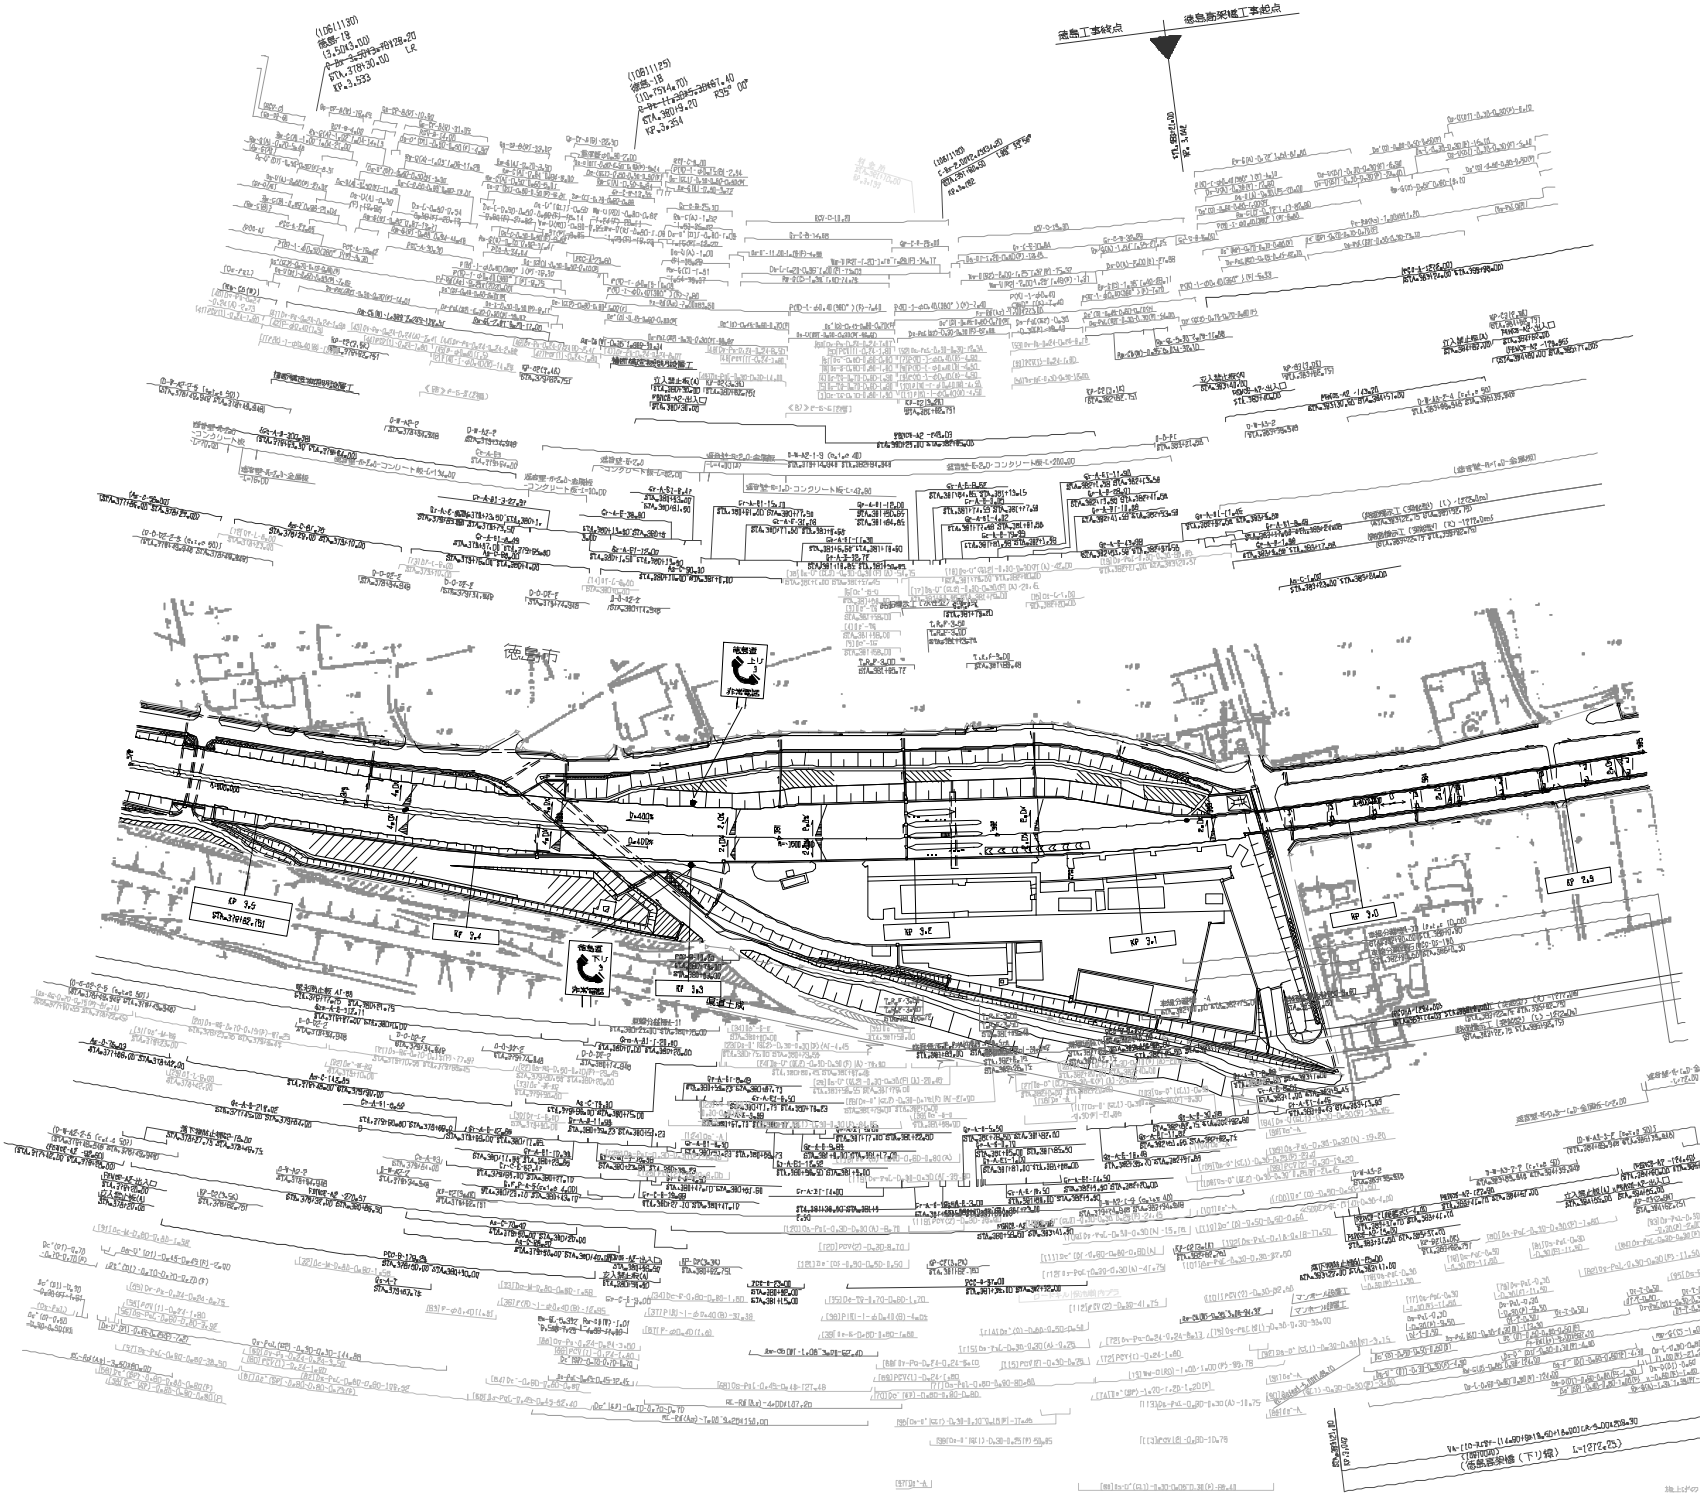

知	整	年	月	備	考
第1回	2025年10月				

四国縦貫自動車道 徳島自動車道（徳島～鳴住）			——
工種	管理用平面図		——
名称	KP.3.563～KP.2.863 STA.378+0D～STA.385+DD	縮尺 1/1000	5 14

西日本高速道路（株）四国支社

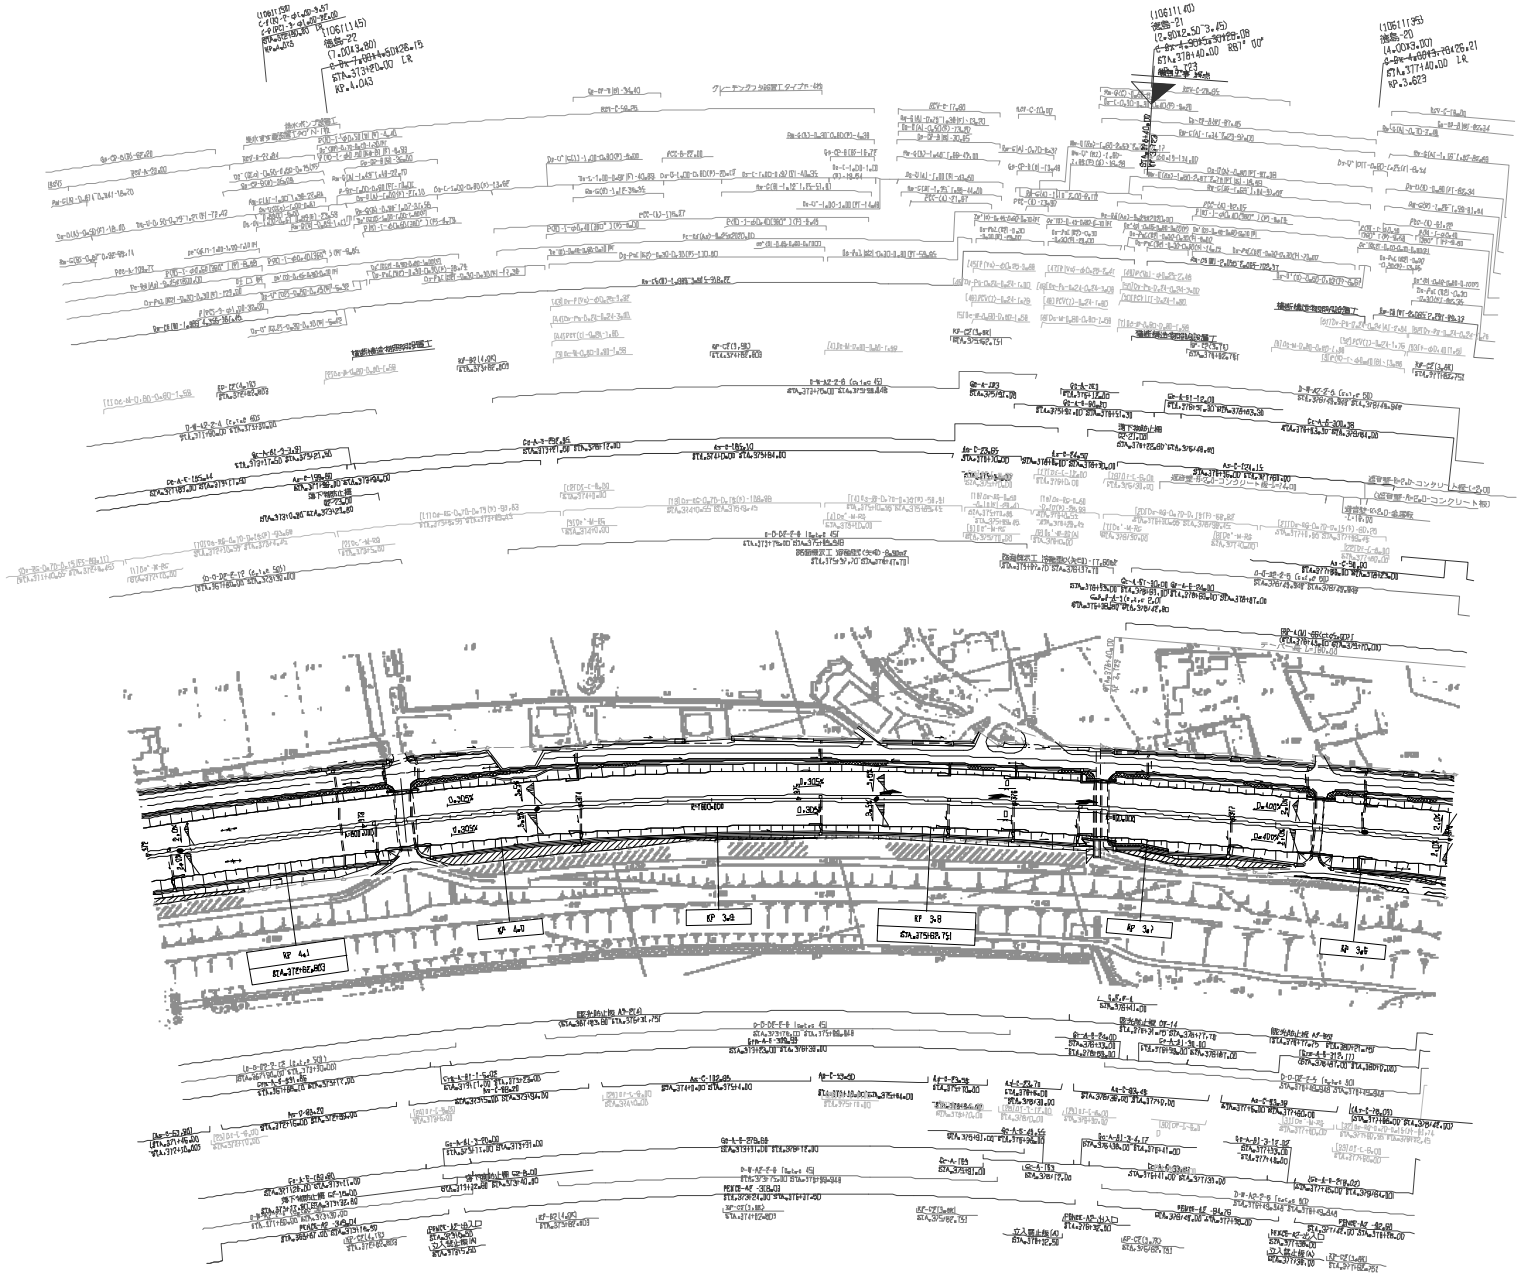

施設年月	備考
第1回 2005年10月	

四国縦貫自動車道 徳島自動車道（徳島～鳴住）			——
工種	管理用平面図		——
名称	KP.4.163～KP.3.563 STA.372+00～STA.378+00	縮尺 1/1000	6 14

西日本高速道路（株）四国支社

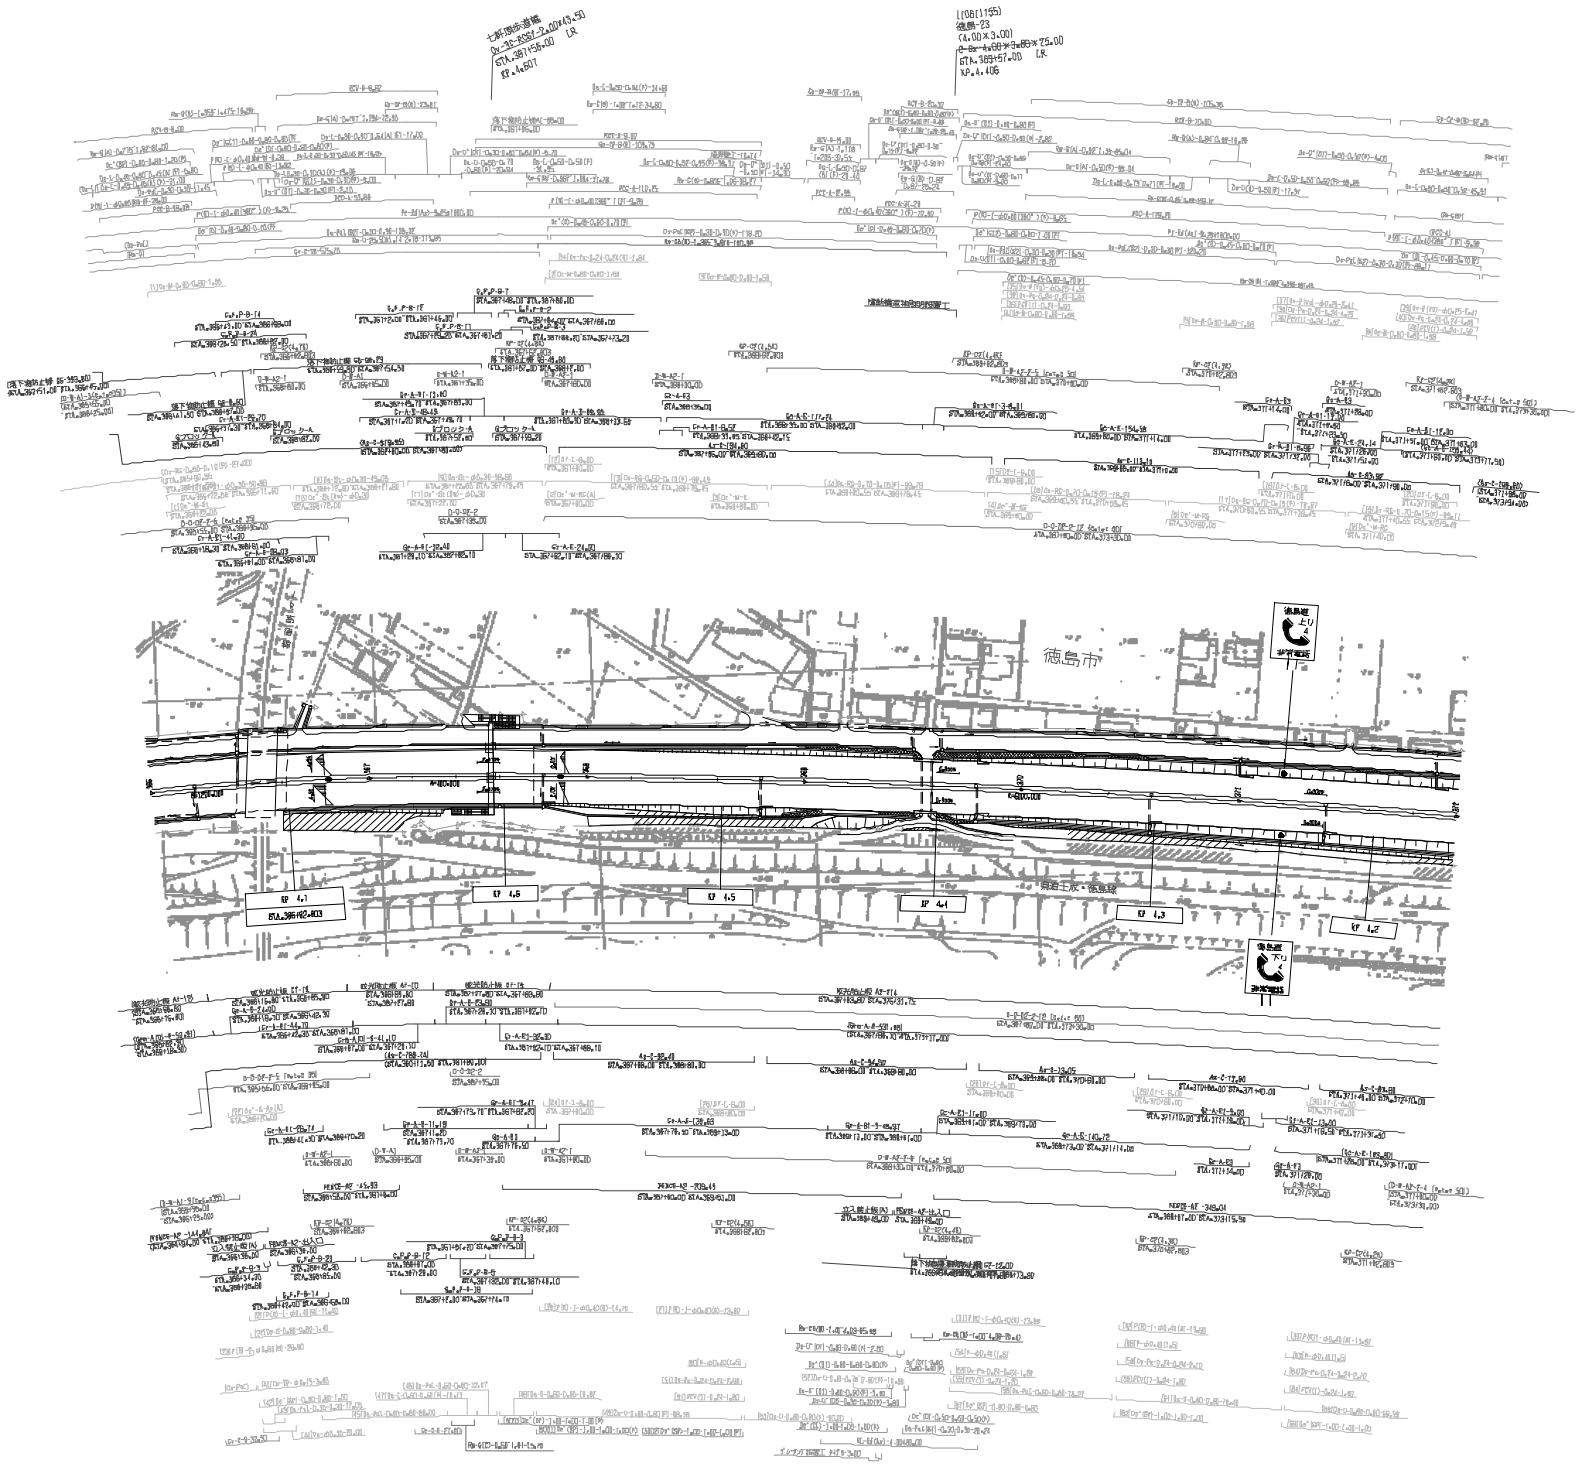

記載年月	備考
第1回 2025年10月	

四国縦貫自動車道 徳島自動車道（徳島～鳴住）			——
工種	管理用平面図		——
名称	KP.4.763～KP.4.163 STA.366+00～STA.372+00	縮尺 1/1000	7 14

西日本高速道路（株）四国支社

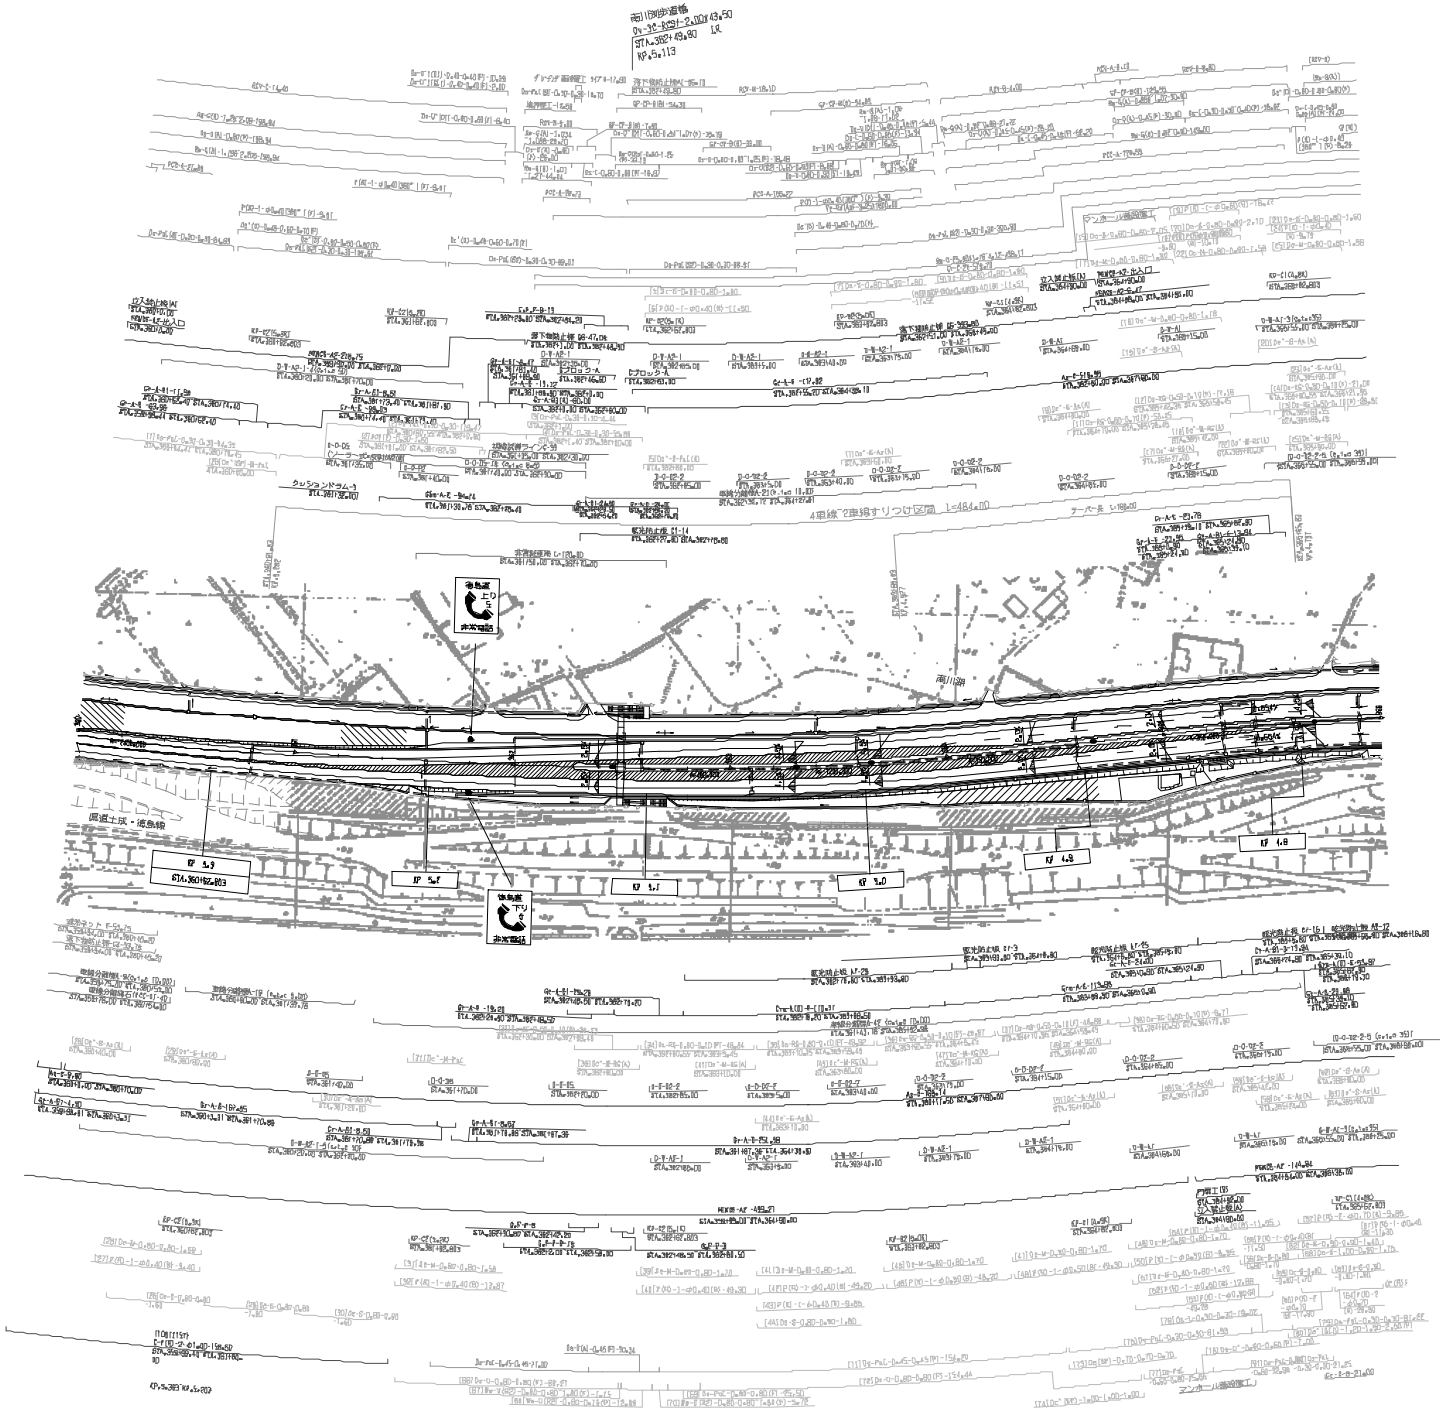

記載年月	備考
第1回 2005年10月	

四国縦貫自動車道 徳島自動車道（徳島～鳴住）			——
工種	管理用平面図		——
名称	KP.5.363～KP.4.763 STA.360+00～STA.366+00	縮尺 1/1000	B 14

西日本高速道路（株）四国支社

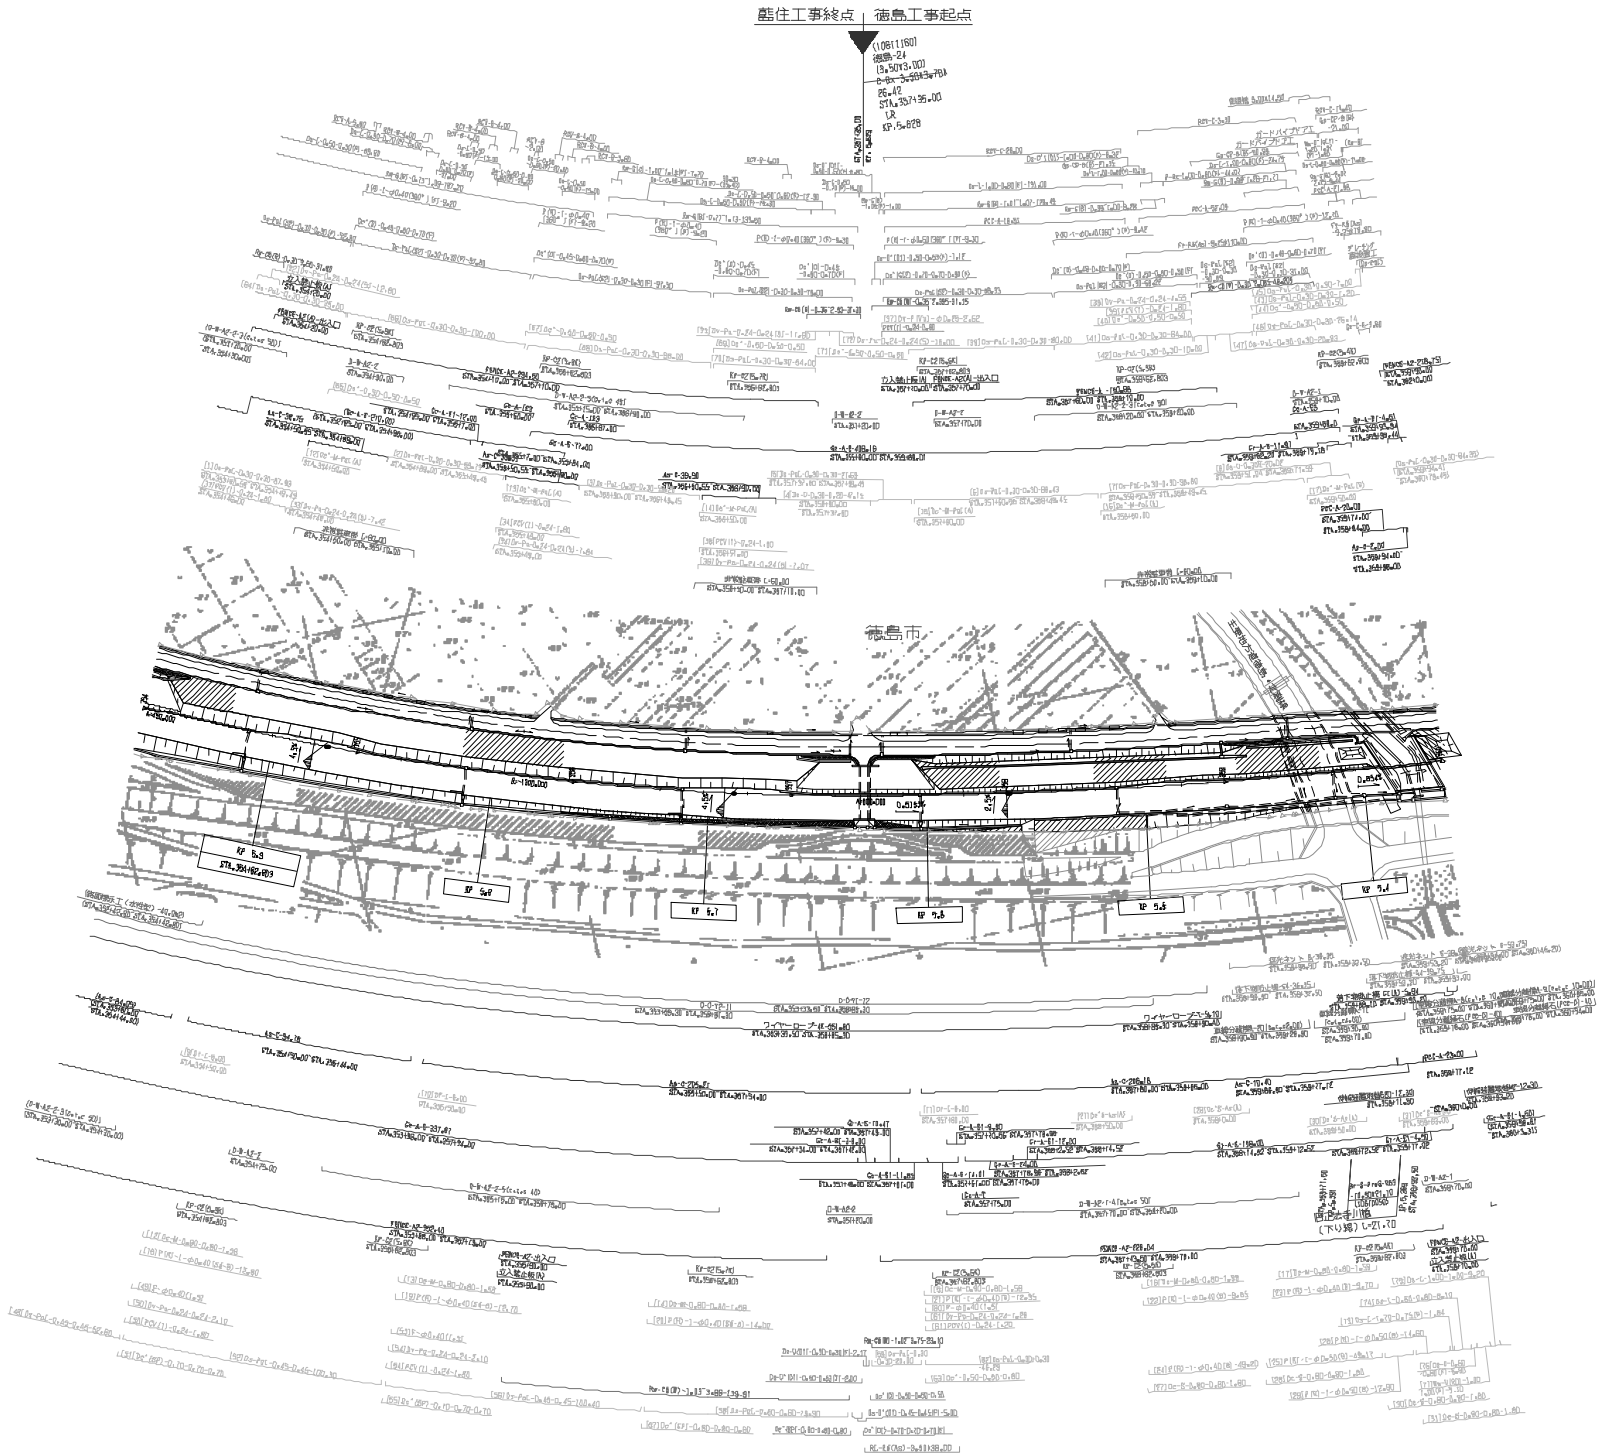

施 設 年 月	備 考
第1回 2005年10月	

四国縦貫自動車道 徳島自動車道（徳島～藍住）			——
工種	管理用平面図		——
名称	KP.5.963～KP.5.363 STA.354+00～STA.360+00	縮尺 1/1000	9 14

西日本高速道路（株）四国支社

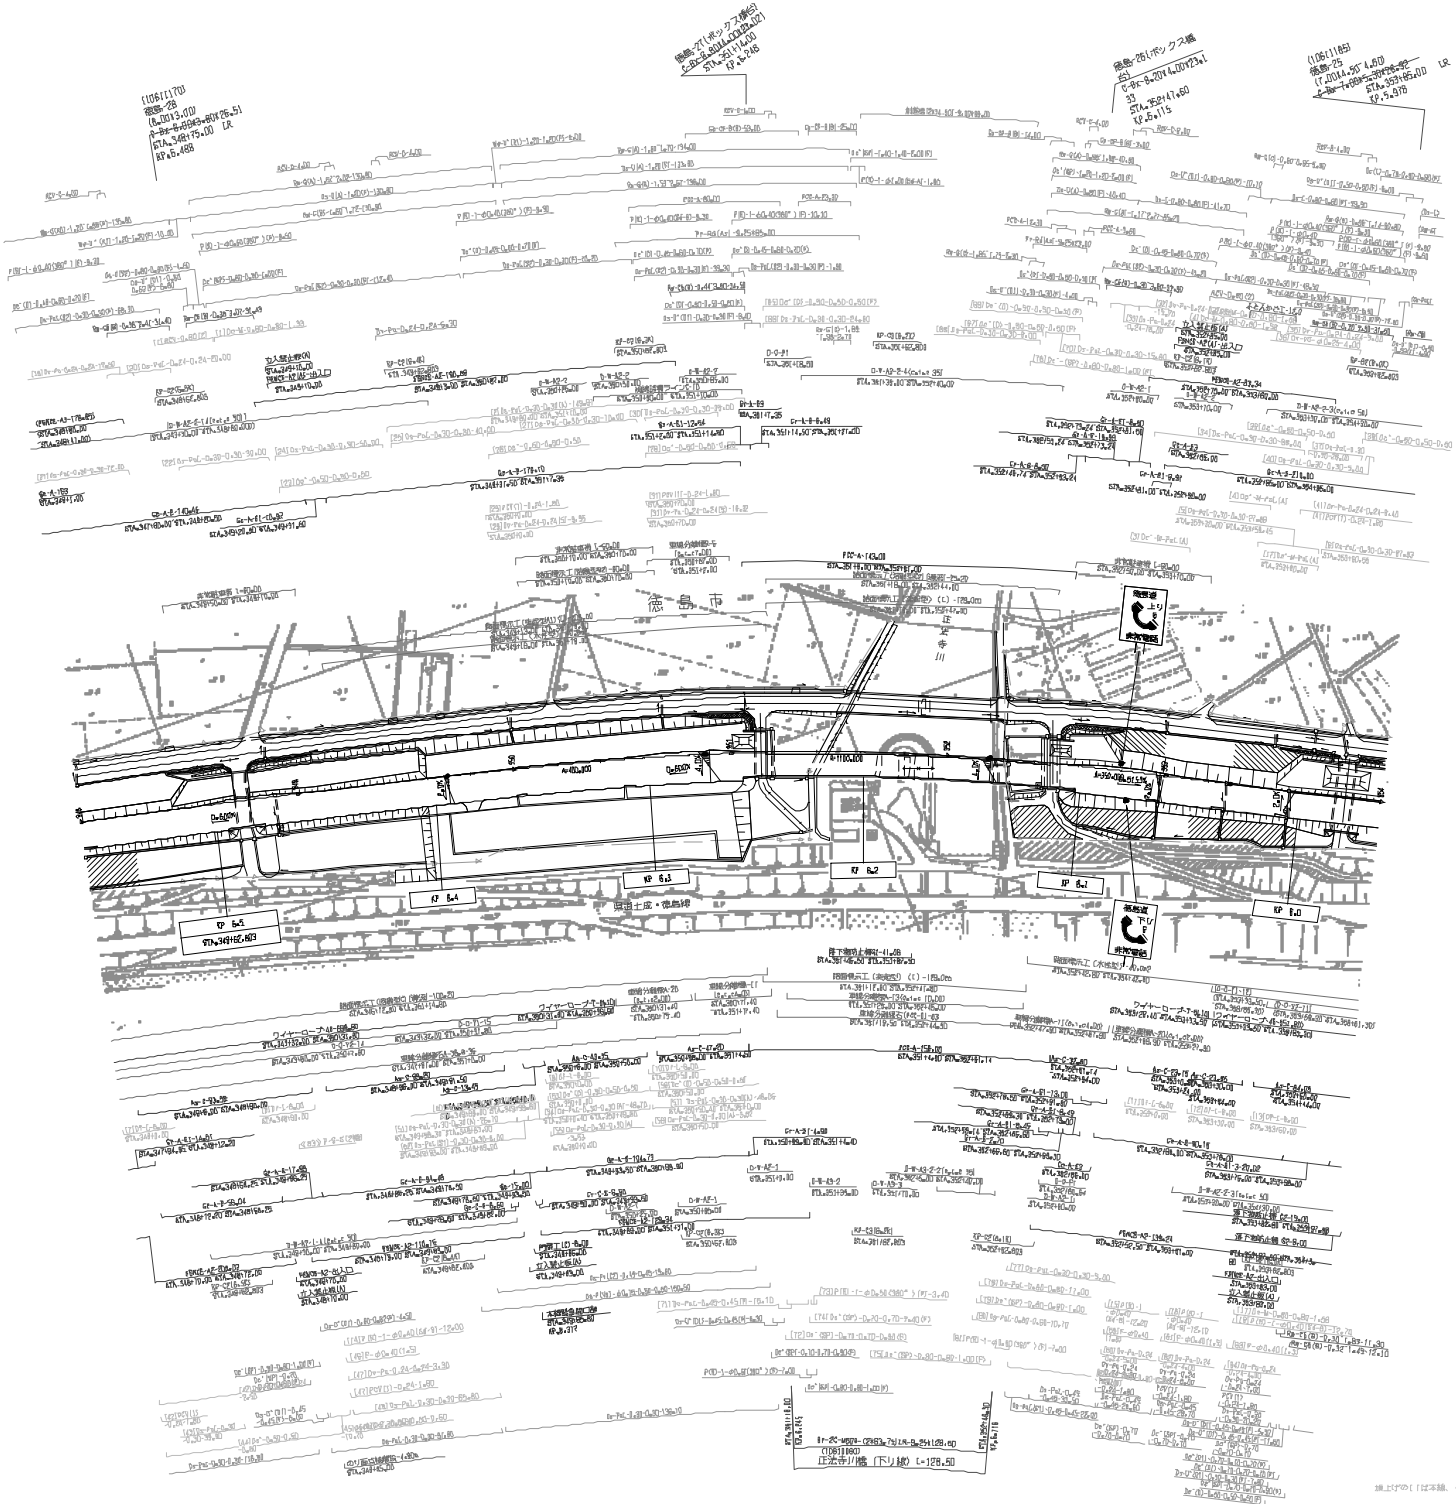

施設年月	備考
第1回 2025年10月	

四国縦貫自動車道 徳島自動車道（徳島～鳴住）			——
工種	管理用平面図		——
名称	KP.6.563～KP.5.963 STA.348+00～STA.354+00	縮尺 1/1000	10 14

西日本高速道路（株）四国支社

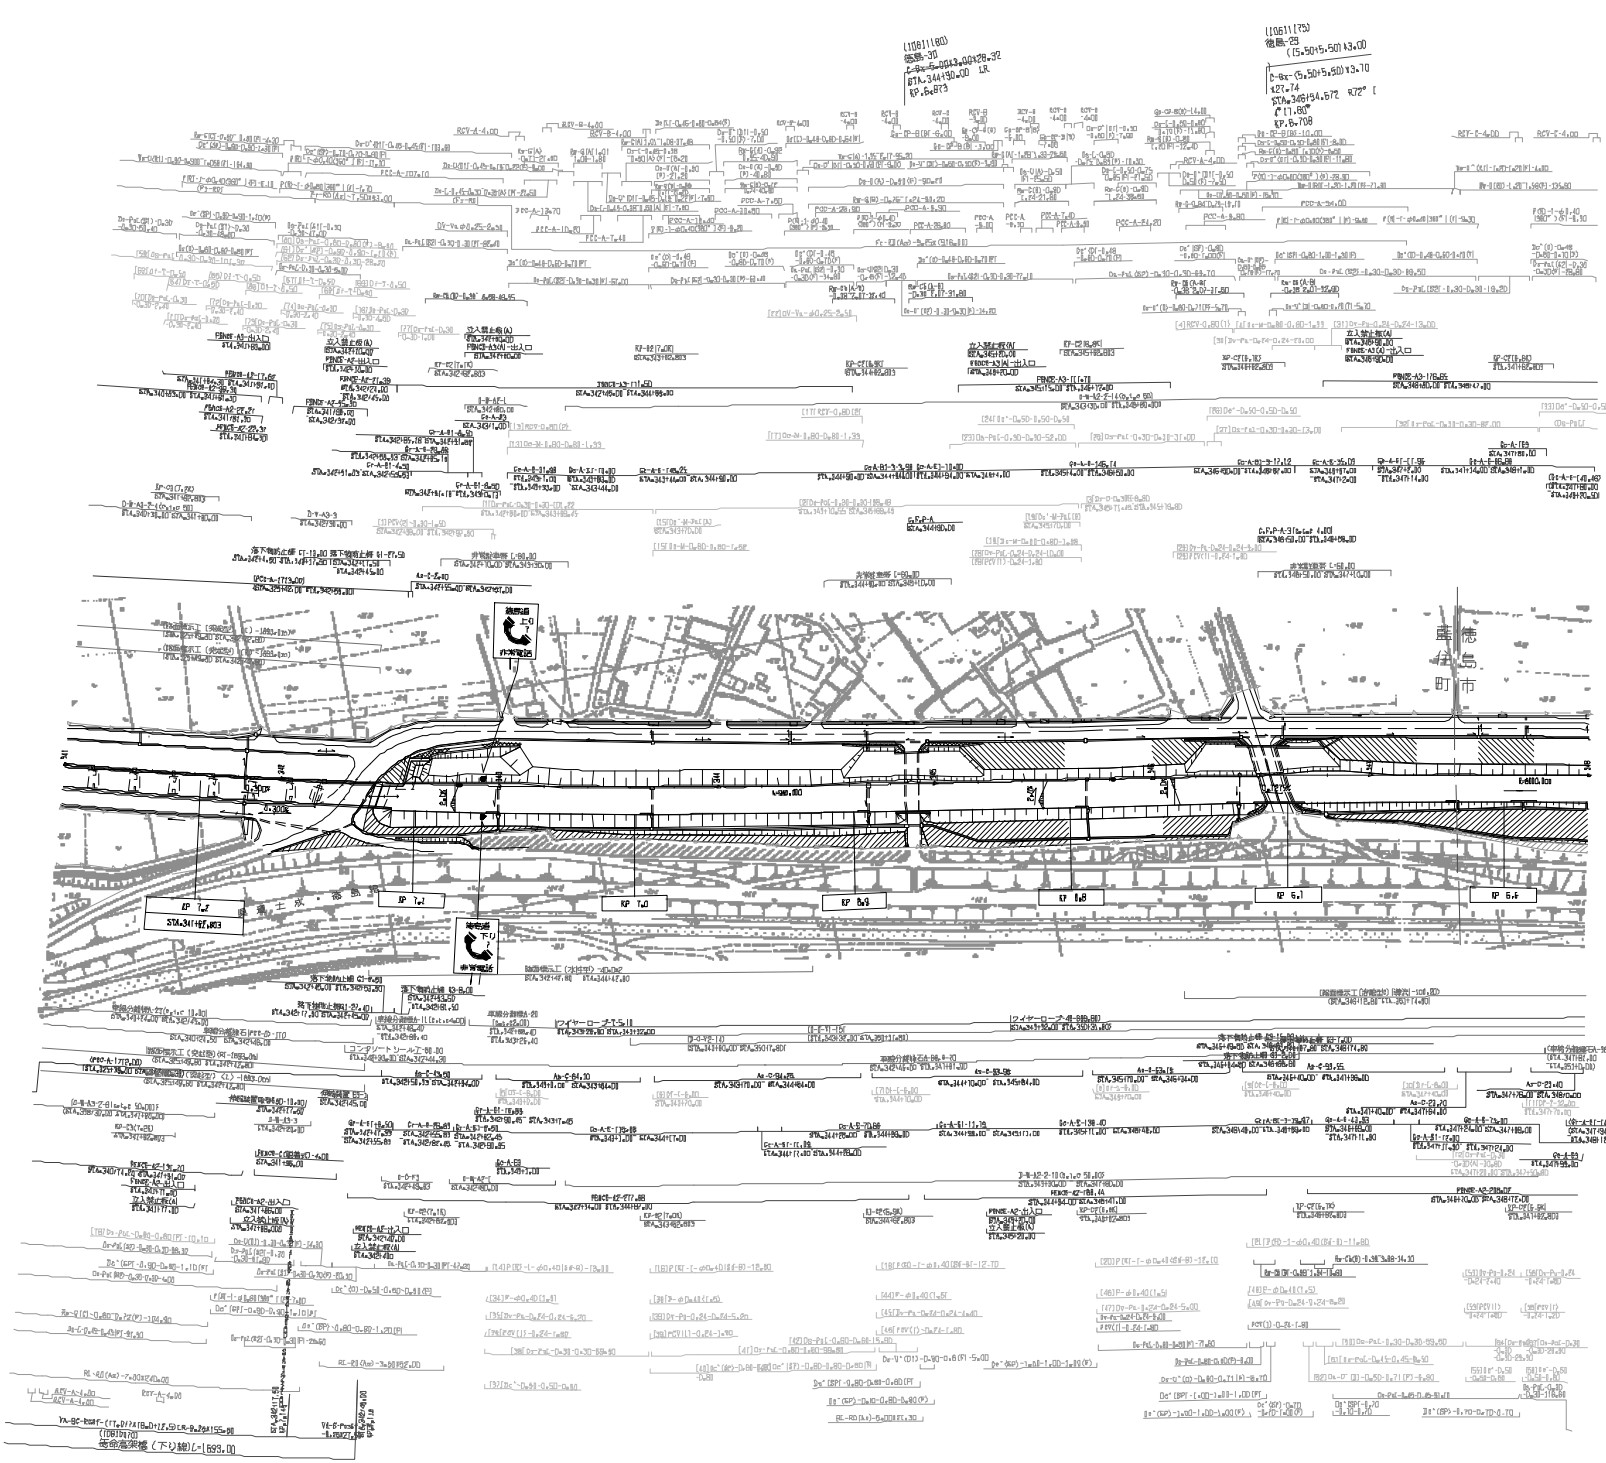

知 悉 年 月	備 考
第1回 2025年10月	

四国縦貫自動車道 徳島自動車道（徳島～鳴住）			——
工種	管理用平面図		——
名称	KP.7.263～KP.6.563 STA.341+0D～STA.34B+DD	縮尺 1/1000	11 14

西日本高速道路（株）四国支社

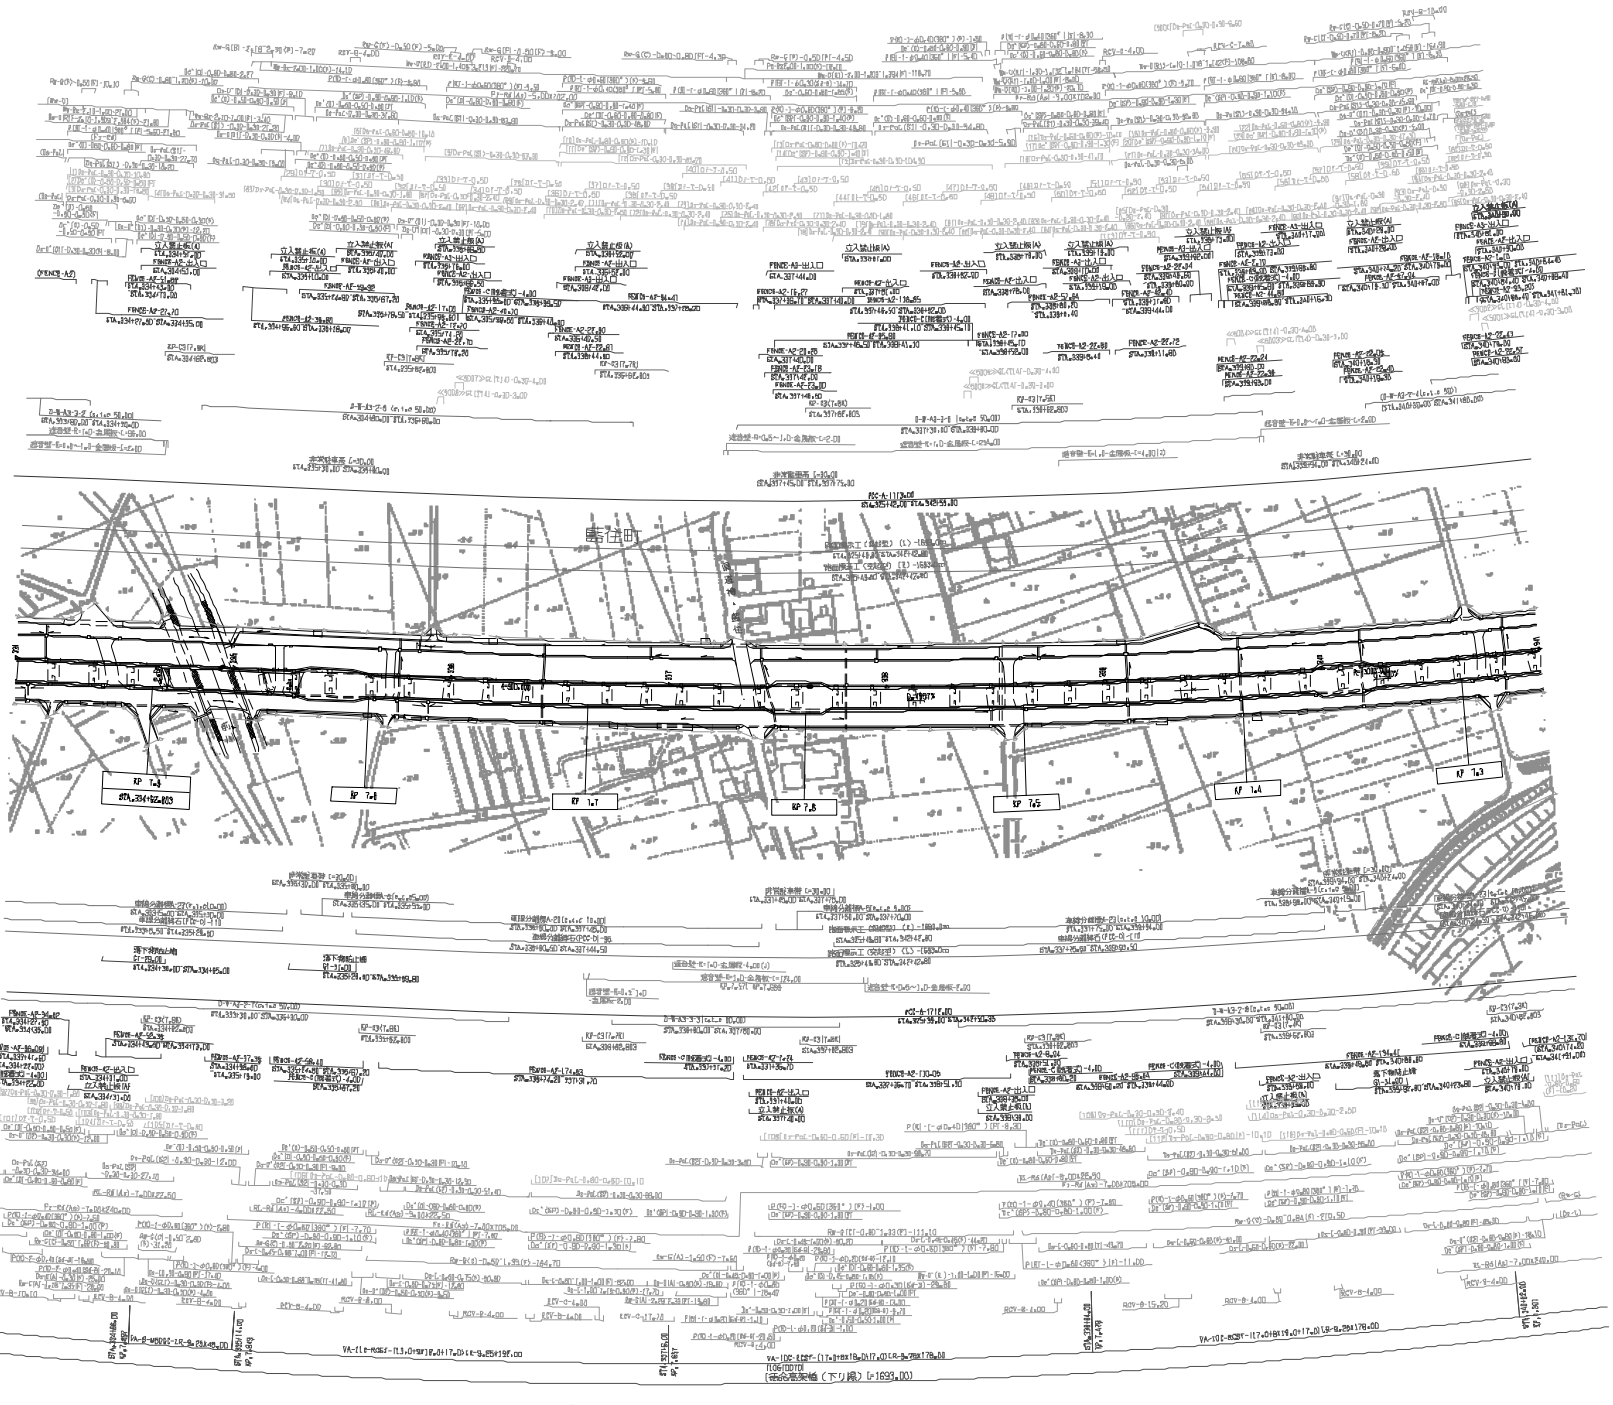

知 悉 年 月	備 考
第1回 2025年10月	

四国縦貫自動車道 徳島自動車道（徳島～鳴住）			——
工種	管理用平面図		——
名称	KP.7.963～KP.7.263 STA.334+00～STA.341+00	縮尺 1/1000	12 14

西日本高速道路（株）四国支社

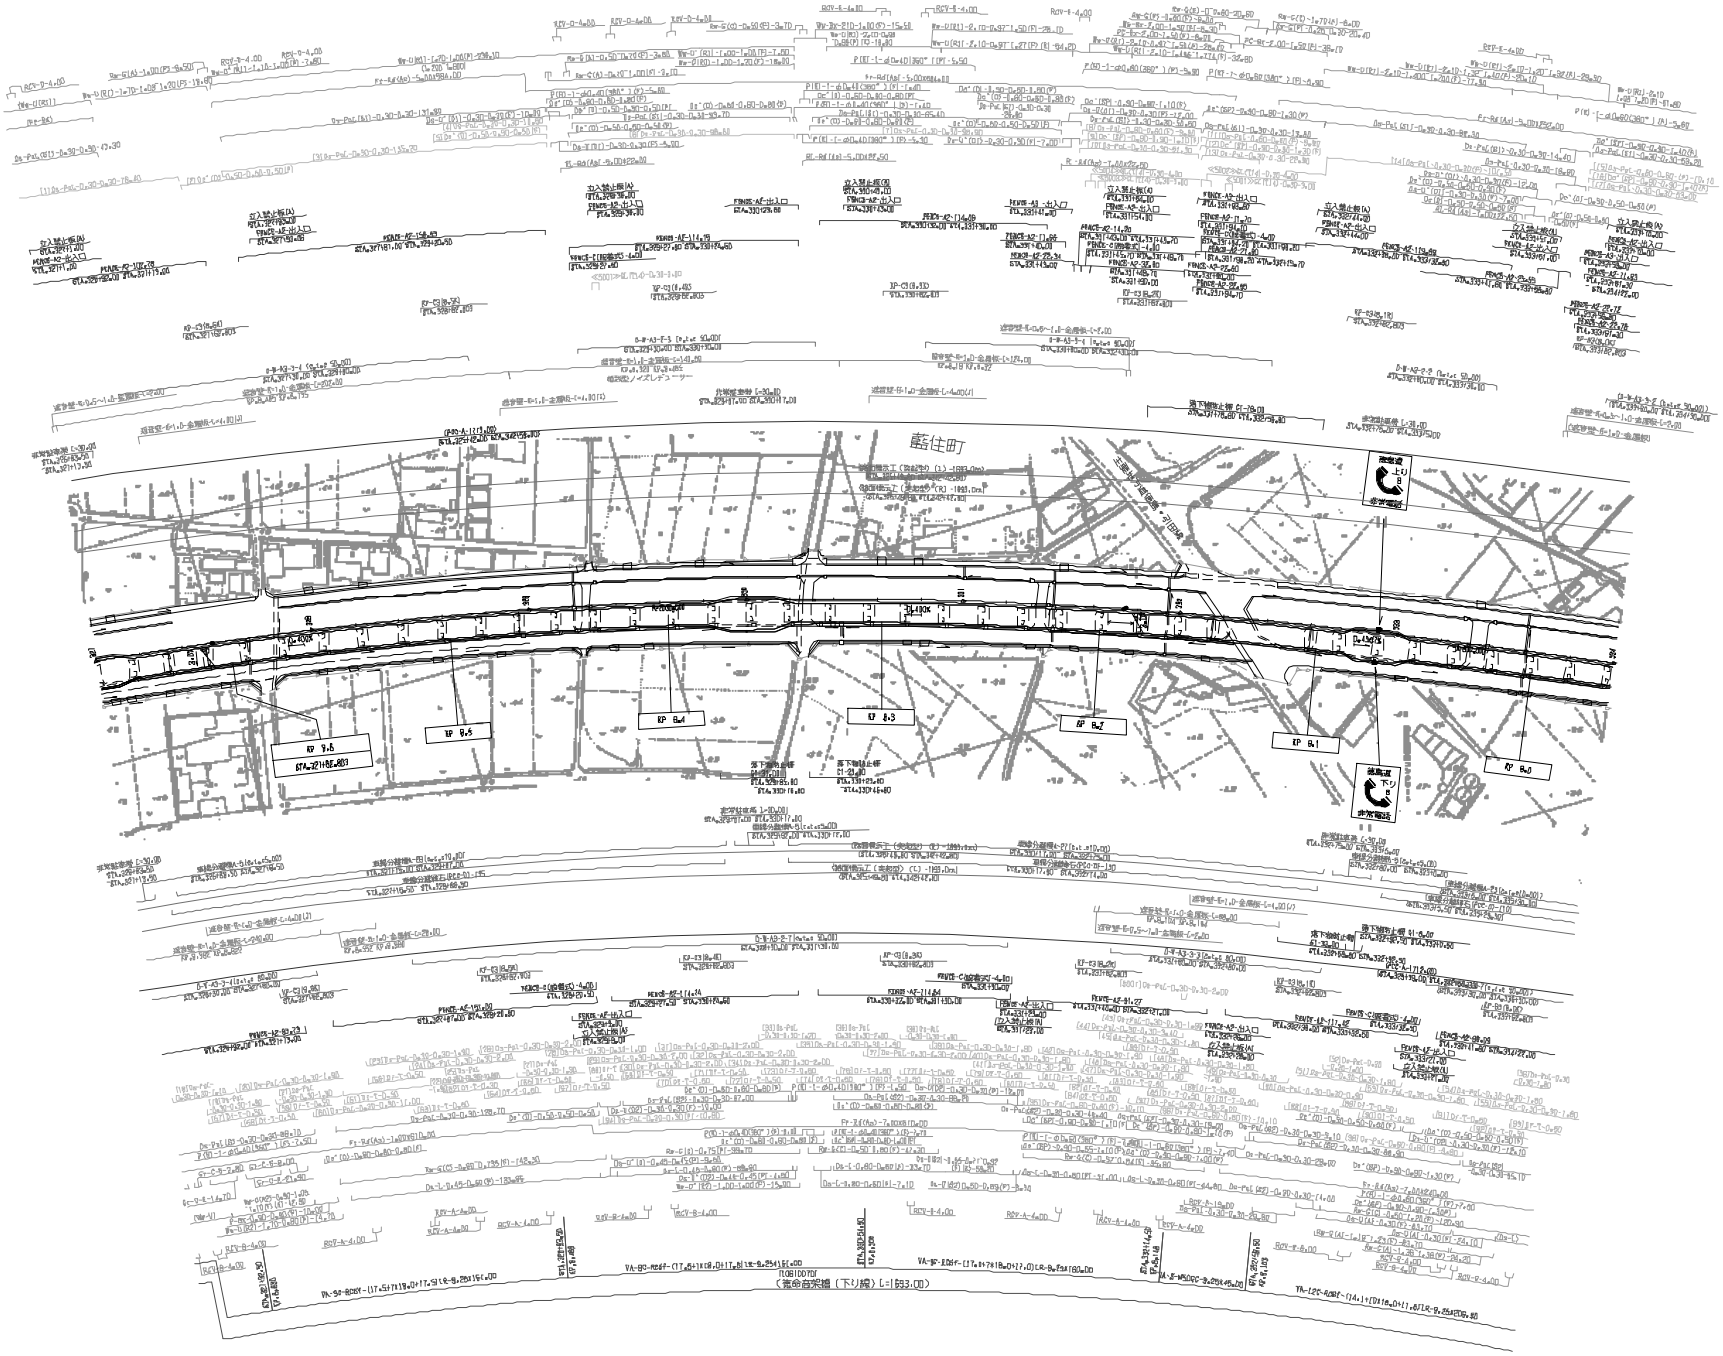

施設年月	備考
第1回 2005年10月	

四国縦貫自動車道 徳島自動車道（徳島～藍住）			——
工種	管理用平面図		——
名称	KP.8.663～KP.7.963 STA.327+00～STA.334+00	縮尺 1/1000	13 14

西日本高速道路（株）四国支社

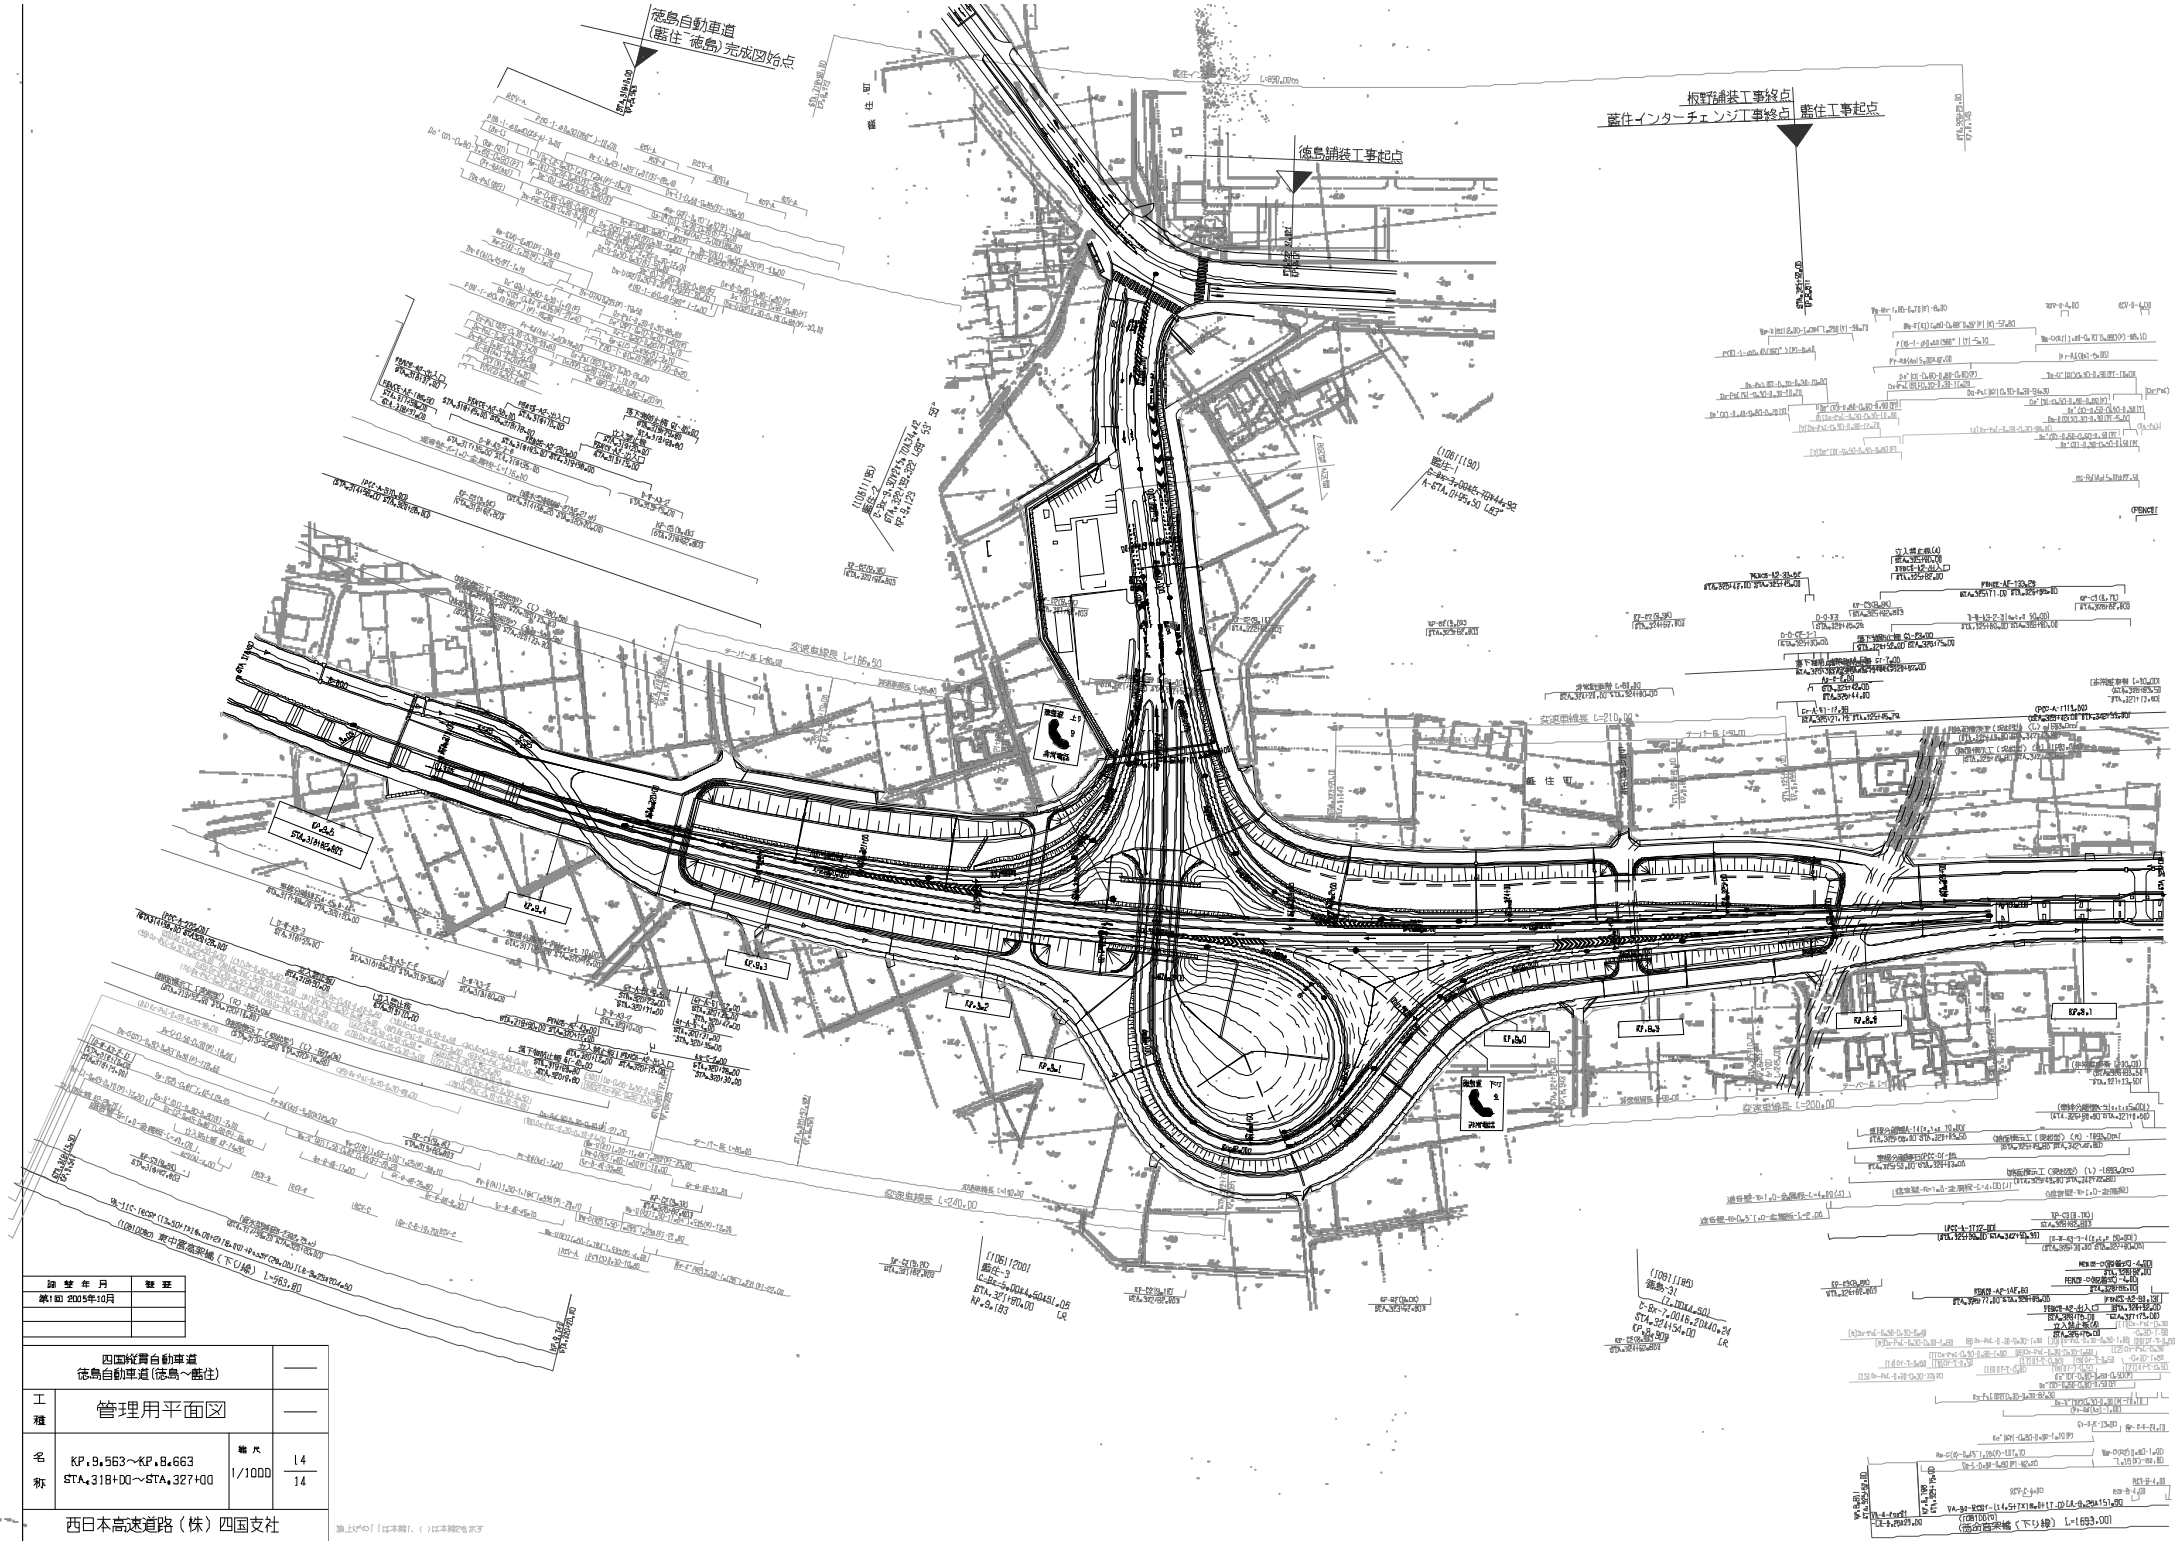

設計年月	整理
第1回 2005年10月	

四国縦貫自動車道 徳島自動車道(徳島～藍住)			——
工種	管理用平面図		——
名称	KP.9.563～KP.8.663 STA.318+00～STA.327+00	縮尺 1/1000	14 14
西日本高速道路（株）四国支社			

施工ｷｶｲ「（注本線）、（ ）は本線記号ホス

四国縦貫自動車道
徳島自動車道（藍住～土成）

工種	管理用平面図		
名称	KP.9.563～KP.8.663 (STA.318+00～STA.327+00)	縮尺 1/1000	1 17

西日本高速道路（株）四国支社

調整年月	概要
第1回 2005年10月	

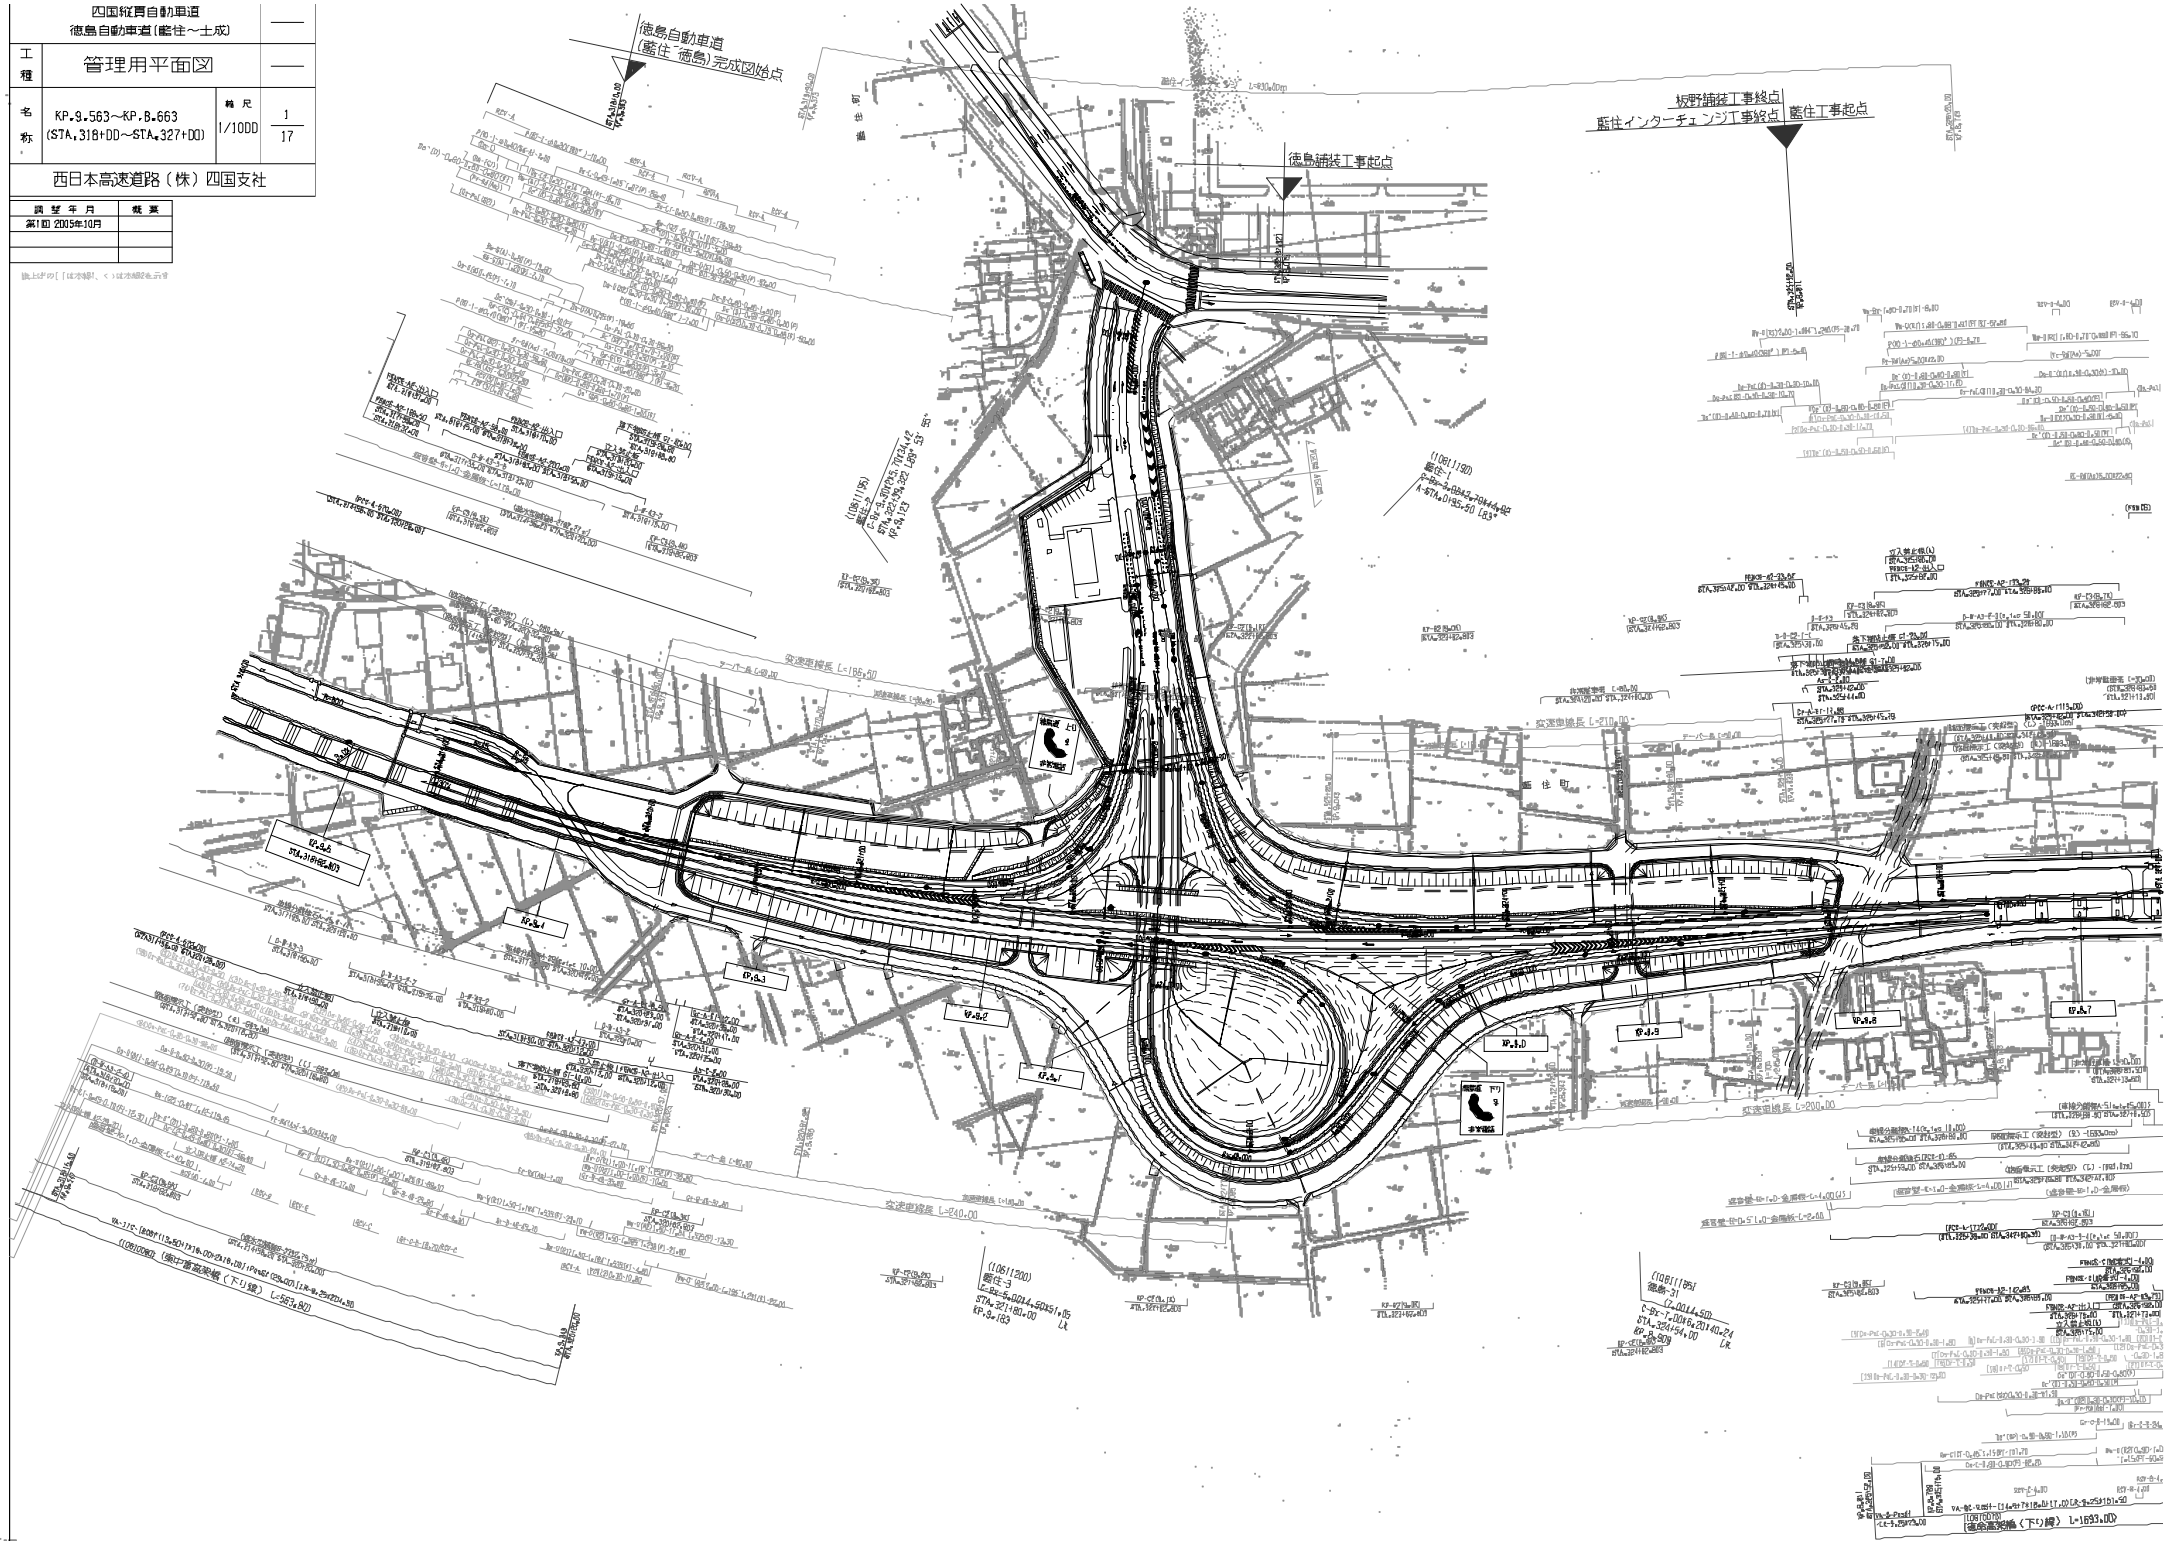

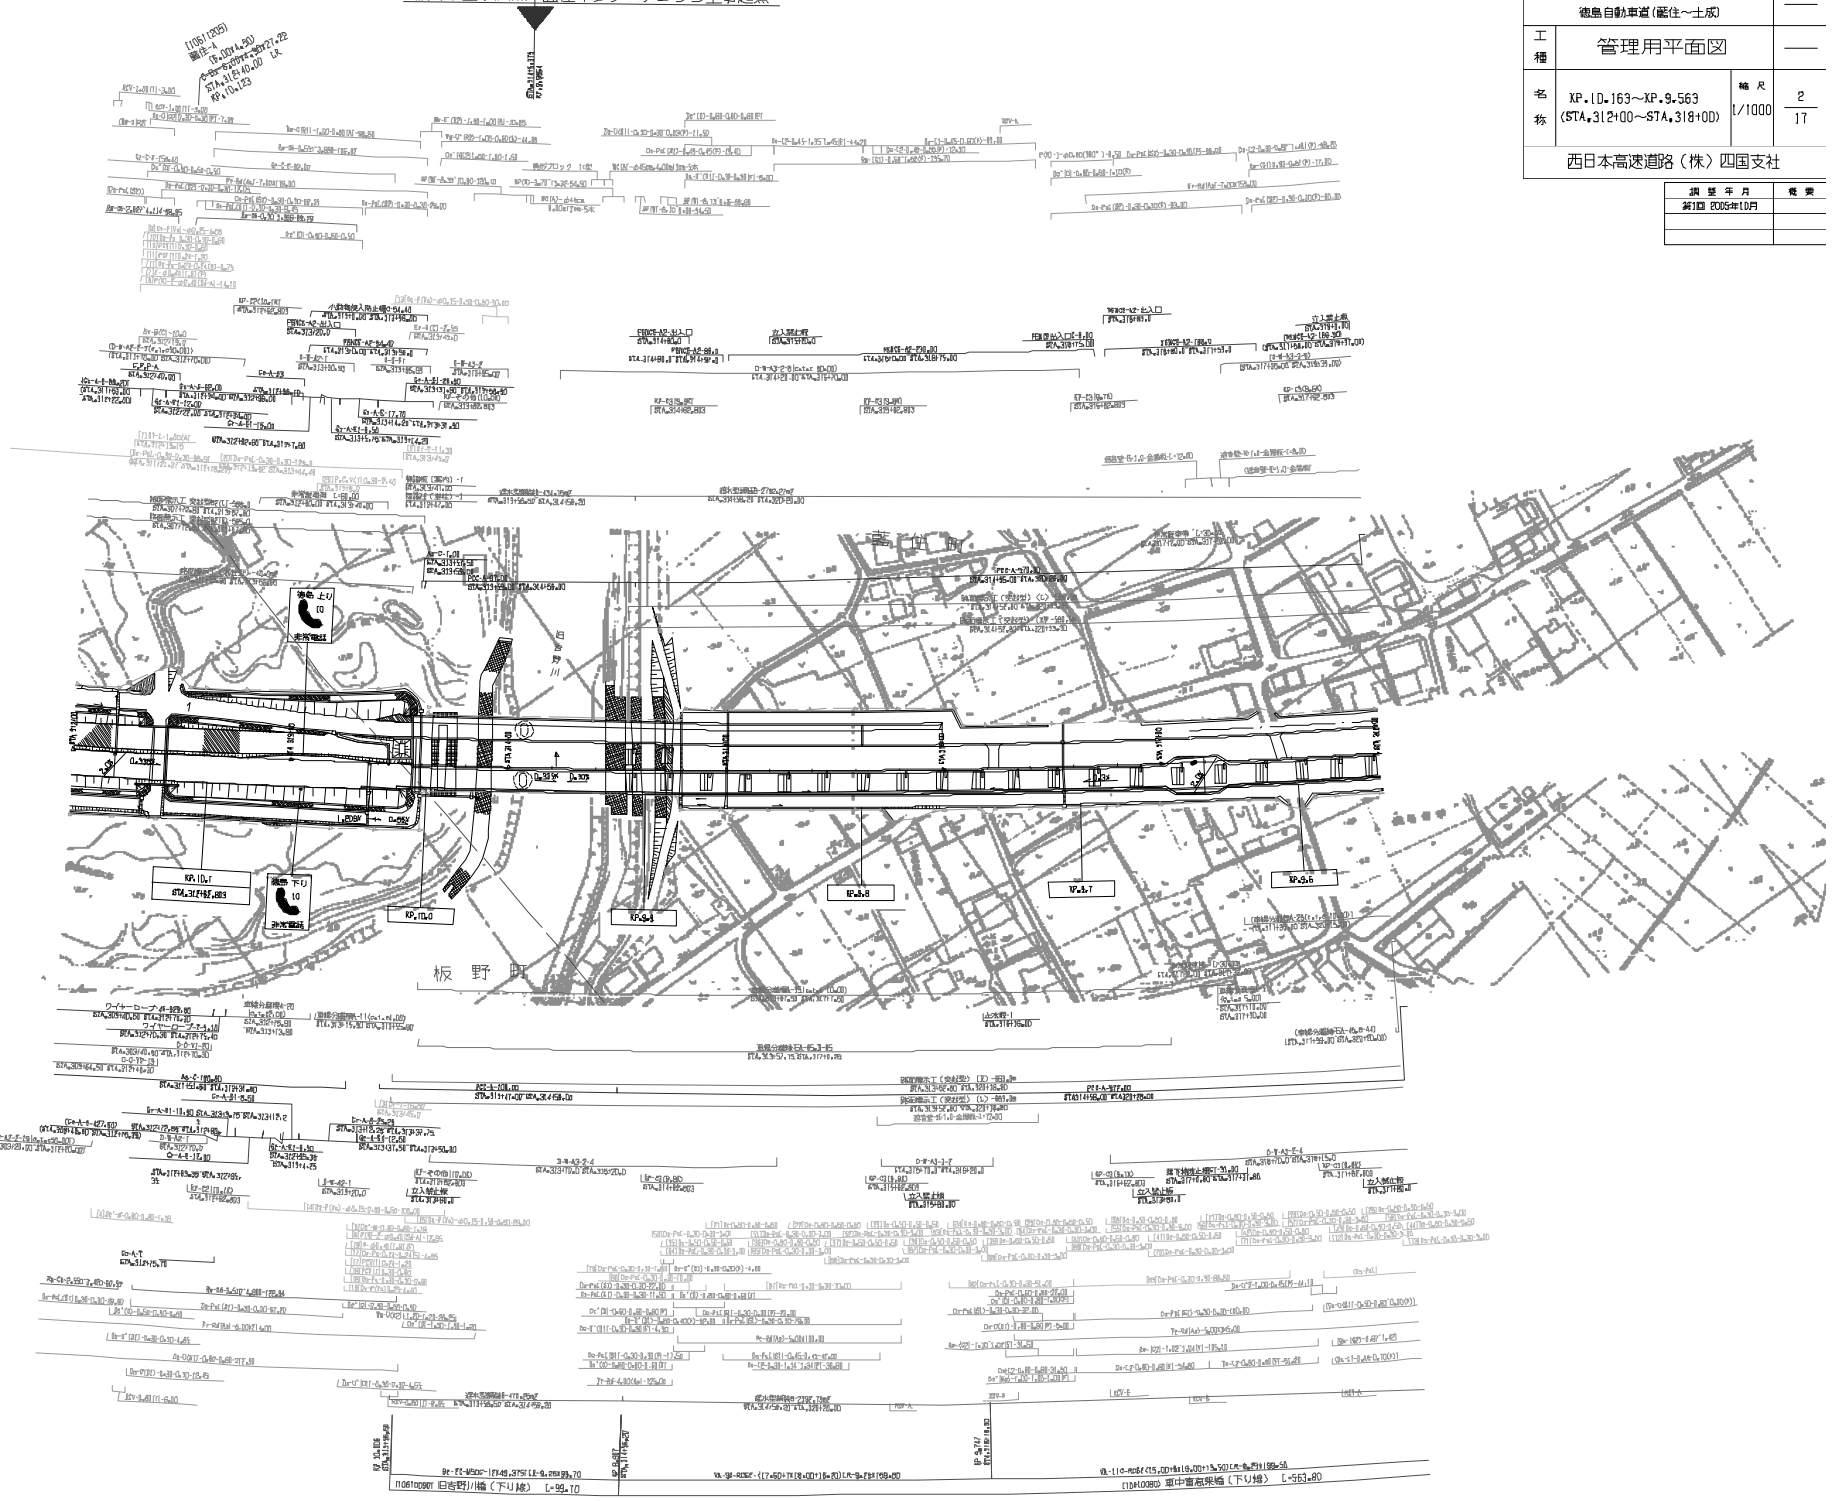

四国縦貫自動車道
徳島自動車道（藍住～土成）

工種	管理用平面図		
名称	KP.10.163～KP.9.563 (STA.312+00～STA.318+00)	縮尺	1/1000
			2 / 17

西日本高速道路（株）四国支社

調整年月	概要
第1回 2005年10月	

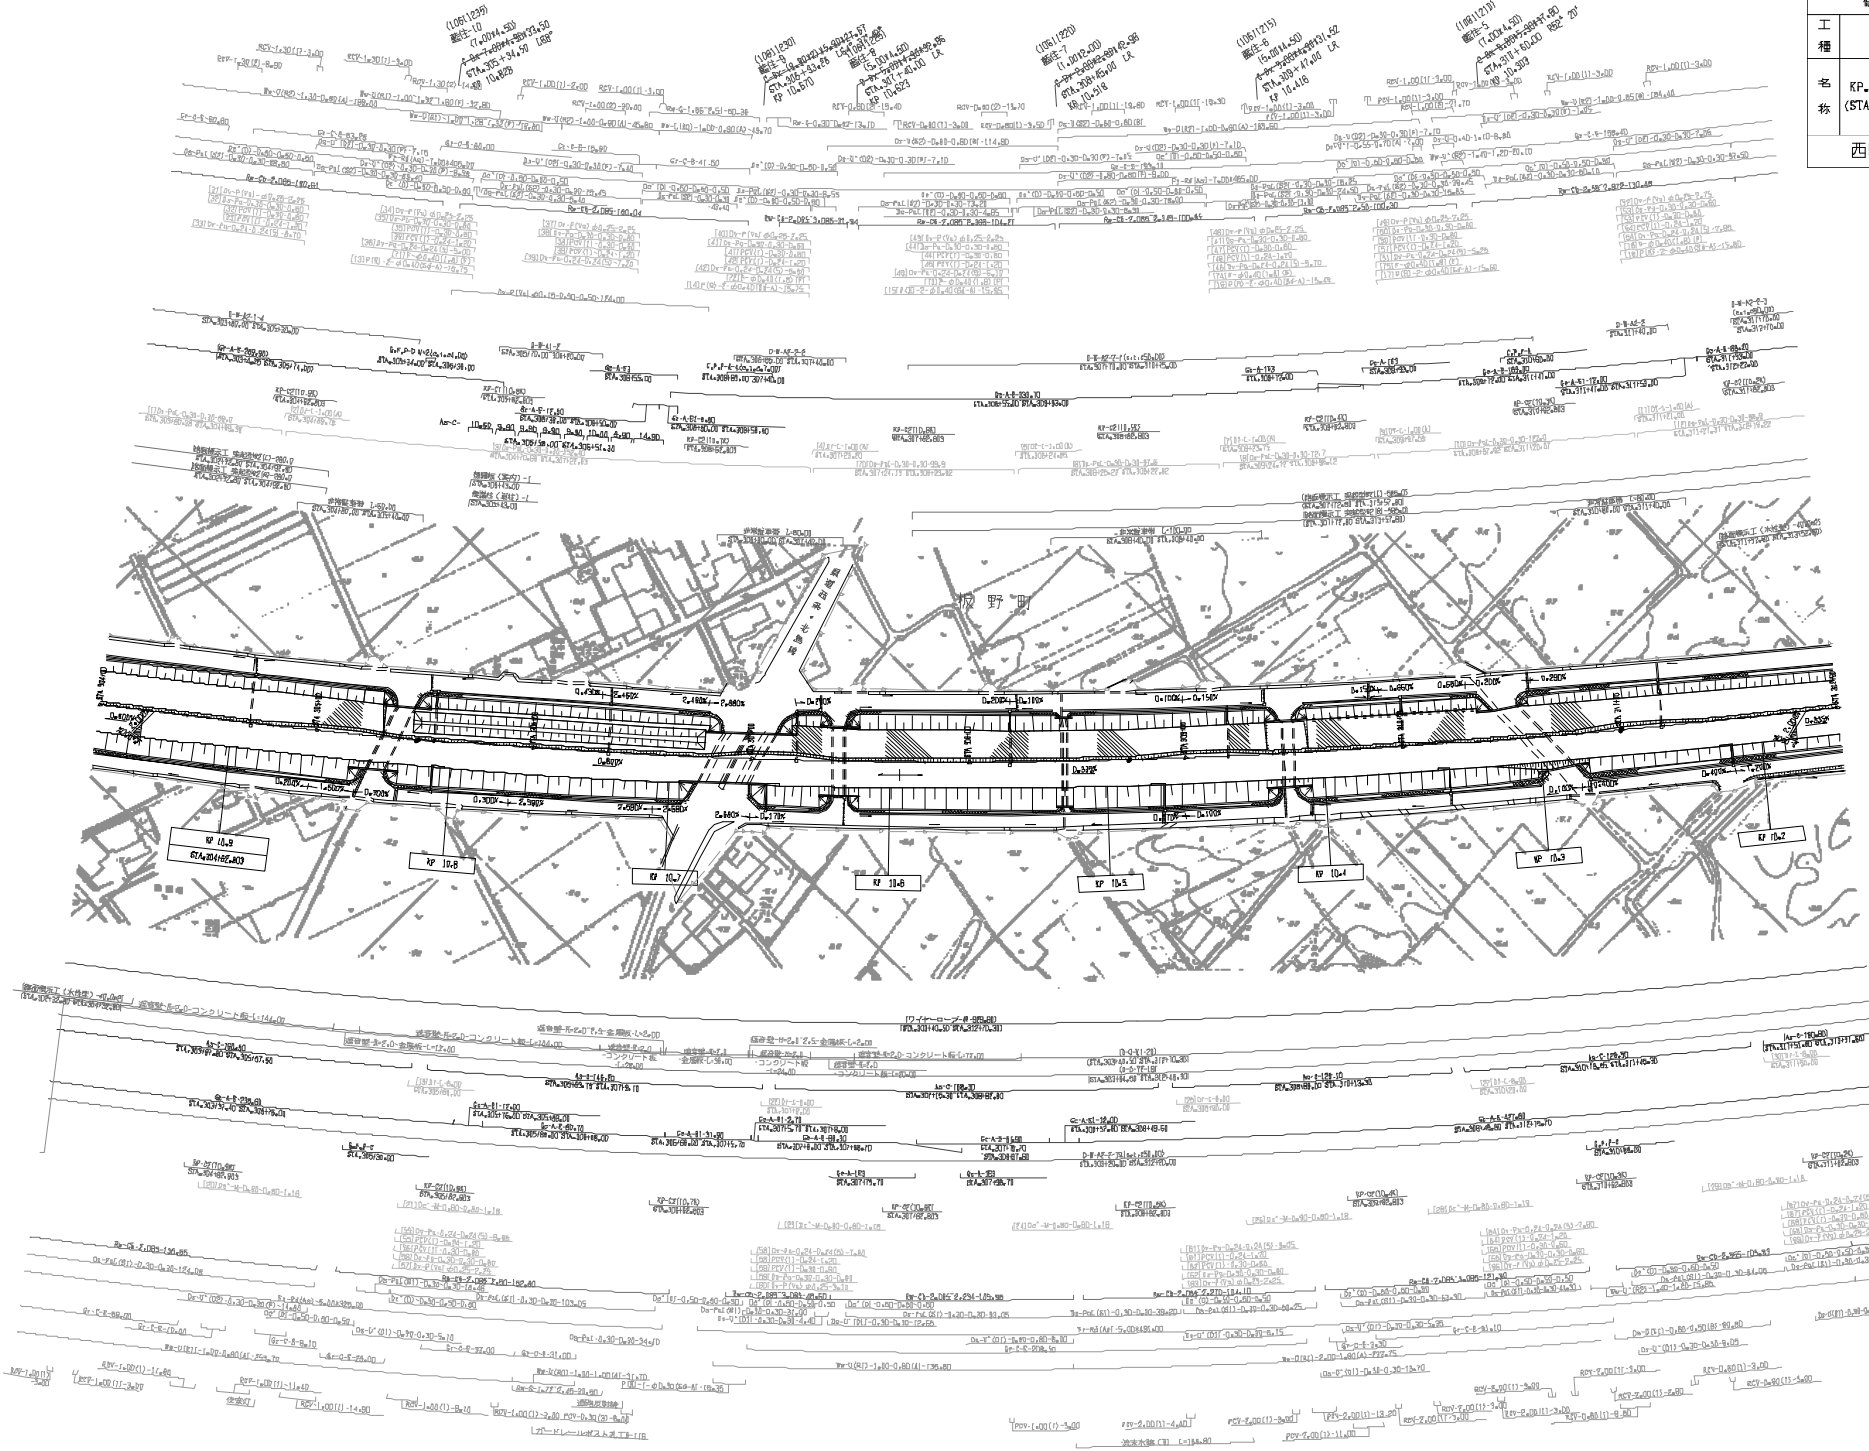

四国縦貫自動車道
徳島自動車道（鮎喰～土成）

工種	管理用平面図		
名称	KP.10.963～KP.10.163 (STA.3D4+00～STA.312+0D)	縮尺	1/1000

3
17

西日本高速道路（株）四国支社

調整年月	概要
第1回 2005年10月	

古城高架橋他2橋（下部工）工事

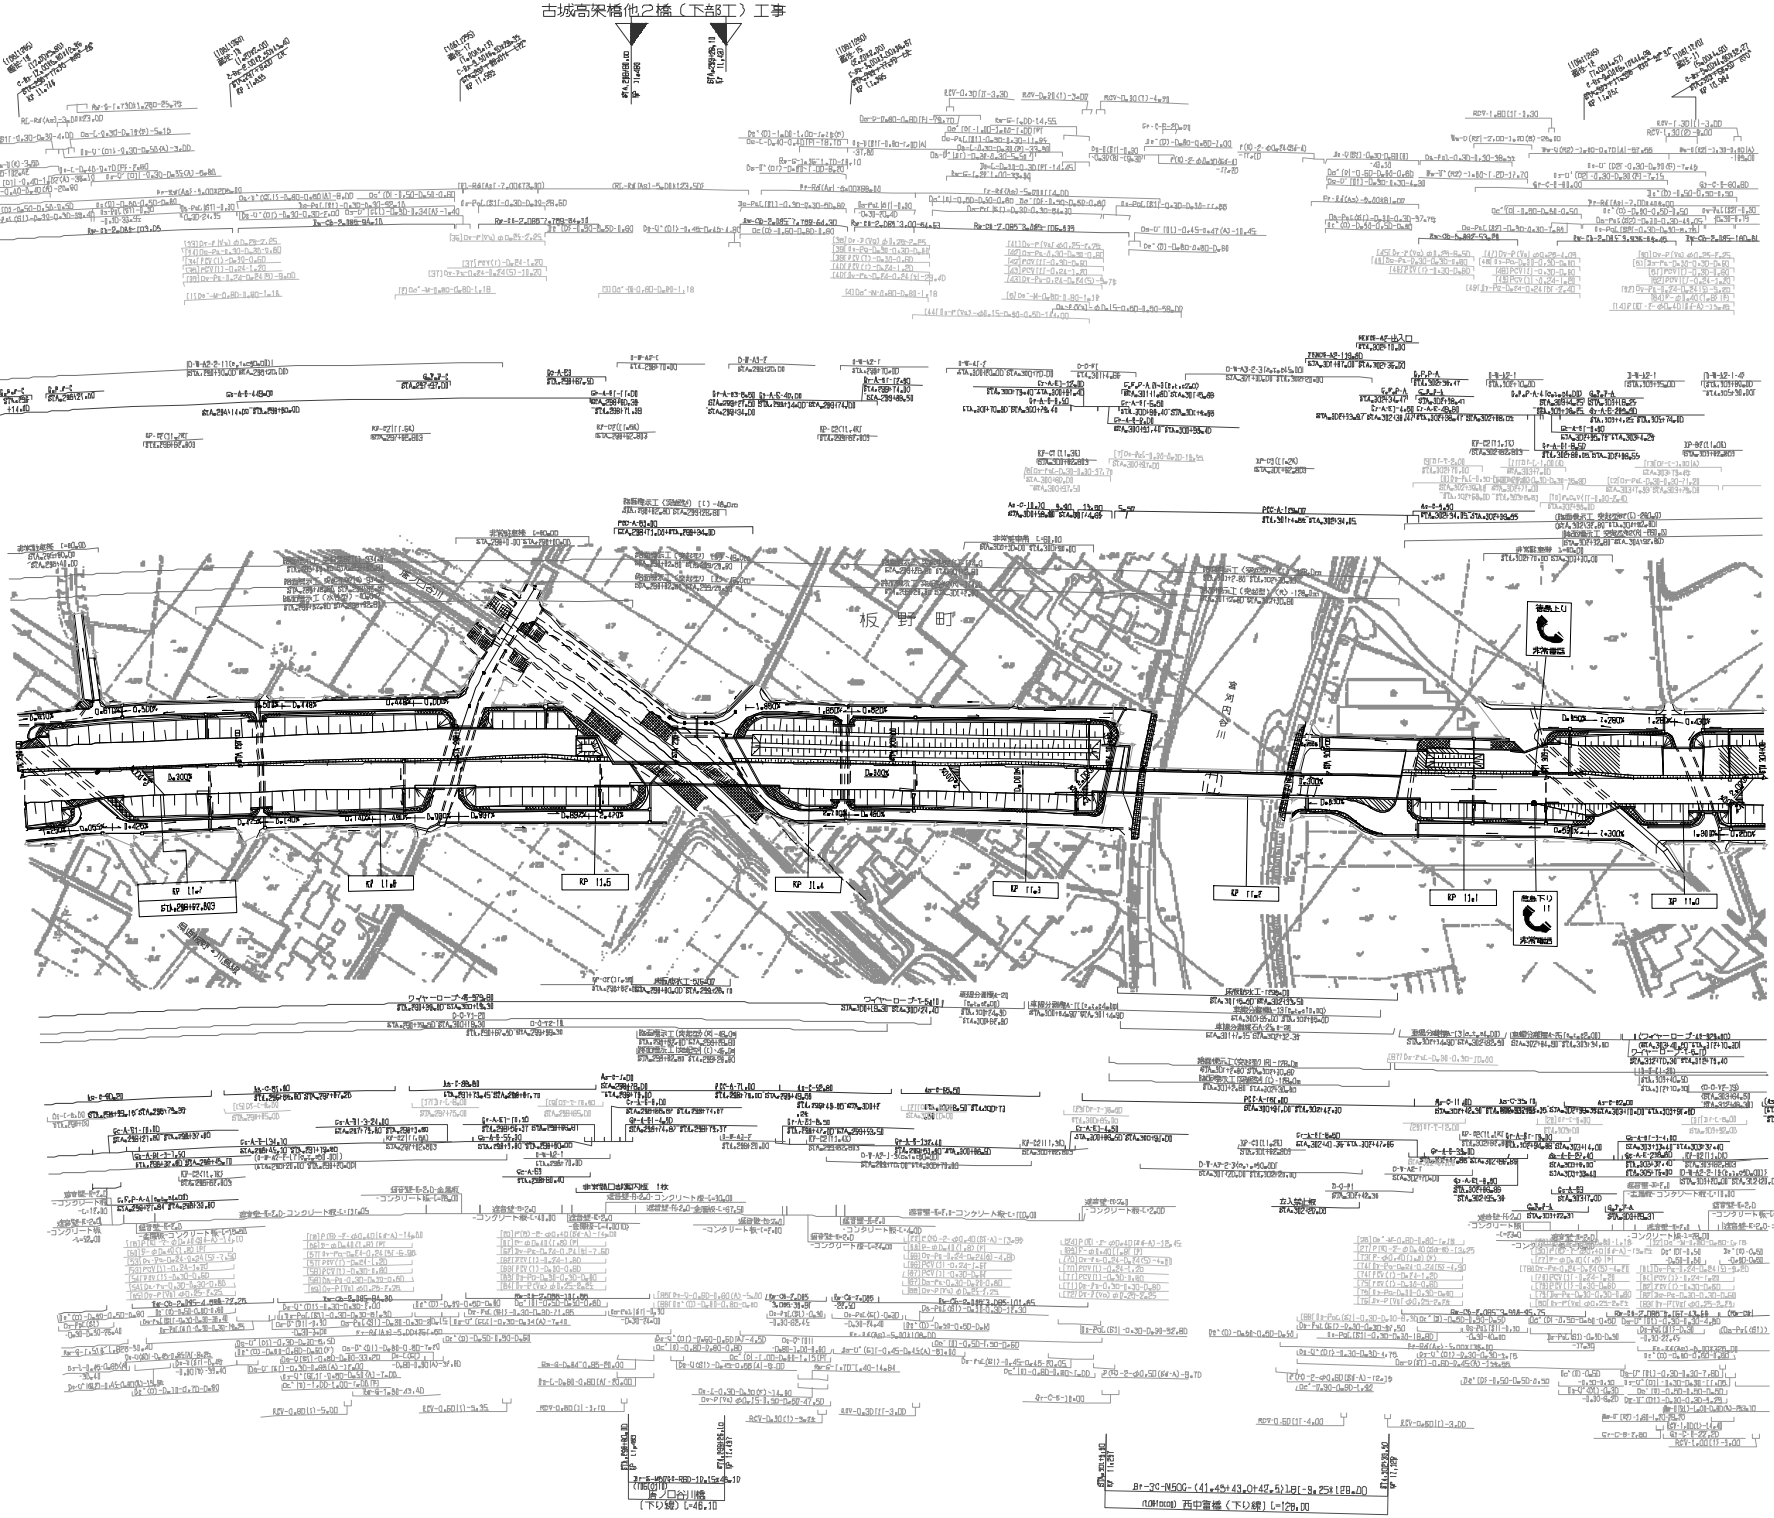

記載年月	備考
第1回 2005年10月	

四国縦貫自動車道 徳島自動車道（脇住～土成）			——
工種	管理用平面図		——
名称	KP.11.763～KP.10.963 (STA.296+00～STA.304+00)	縮尺 1/1000	4 17

西日本高速道路（株）四国支社

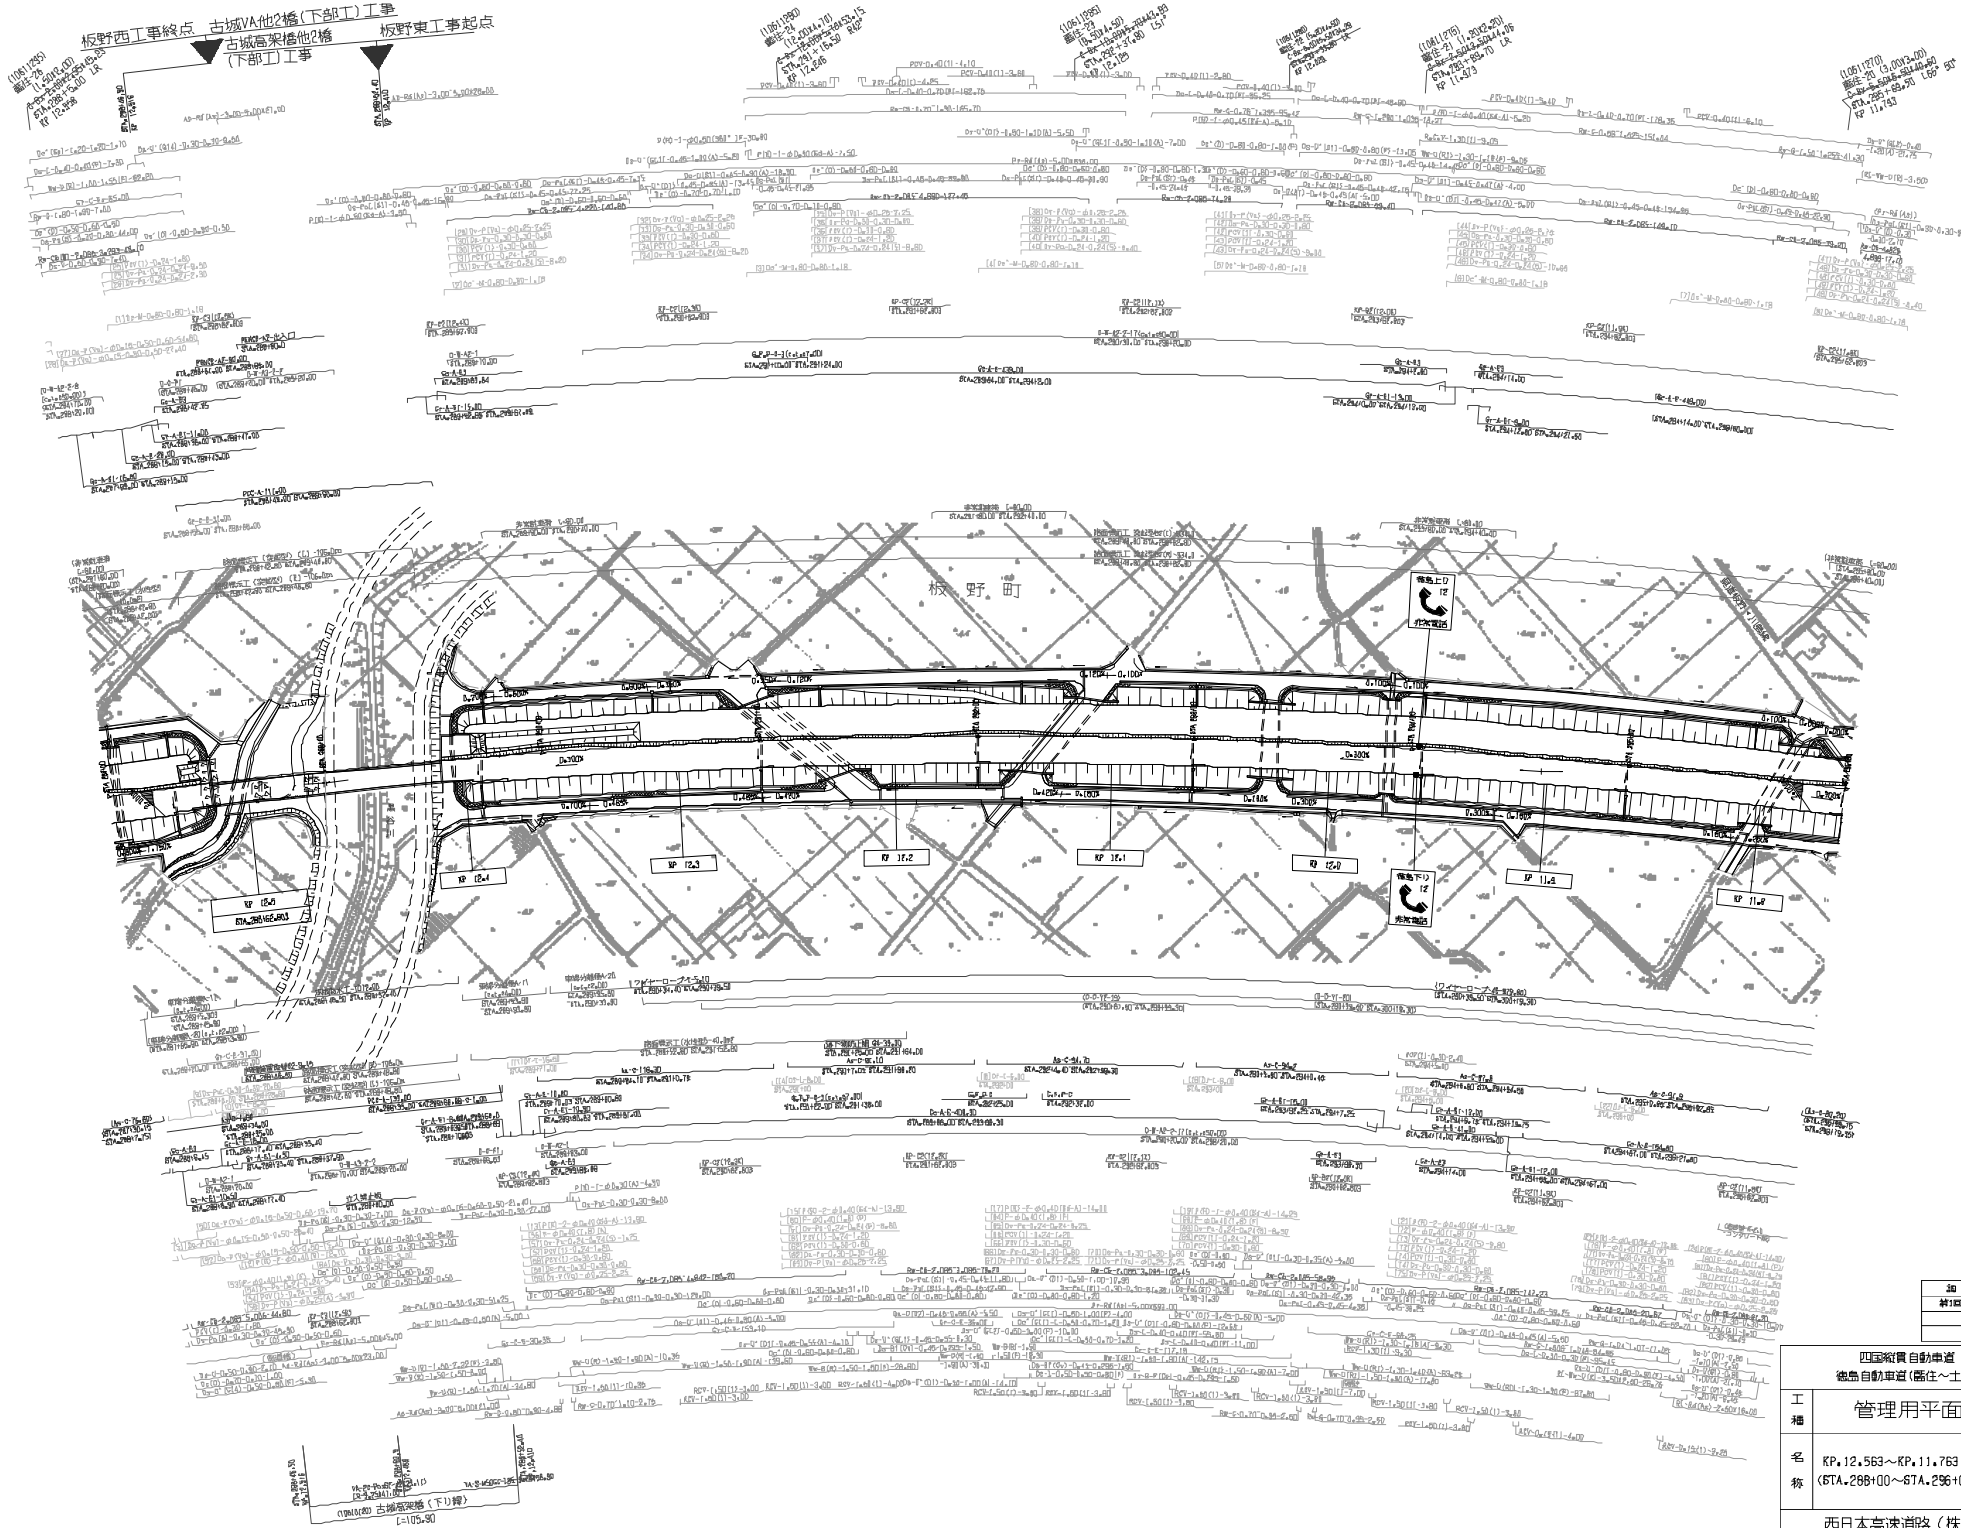

施設年月	備考
第1回 2005年10月	

四国縦貫自動車道
徳島自動車道(鳴住～土成)

工種：管理用平面図

名称：KP.12.563～KP.11.763
(STA.288+00～STA.296+00)

縮尺：1/1000

5
17

西日本高速道路（株）四国支社

古城高架橋他2橋（下部工）工事

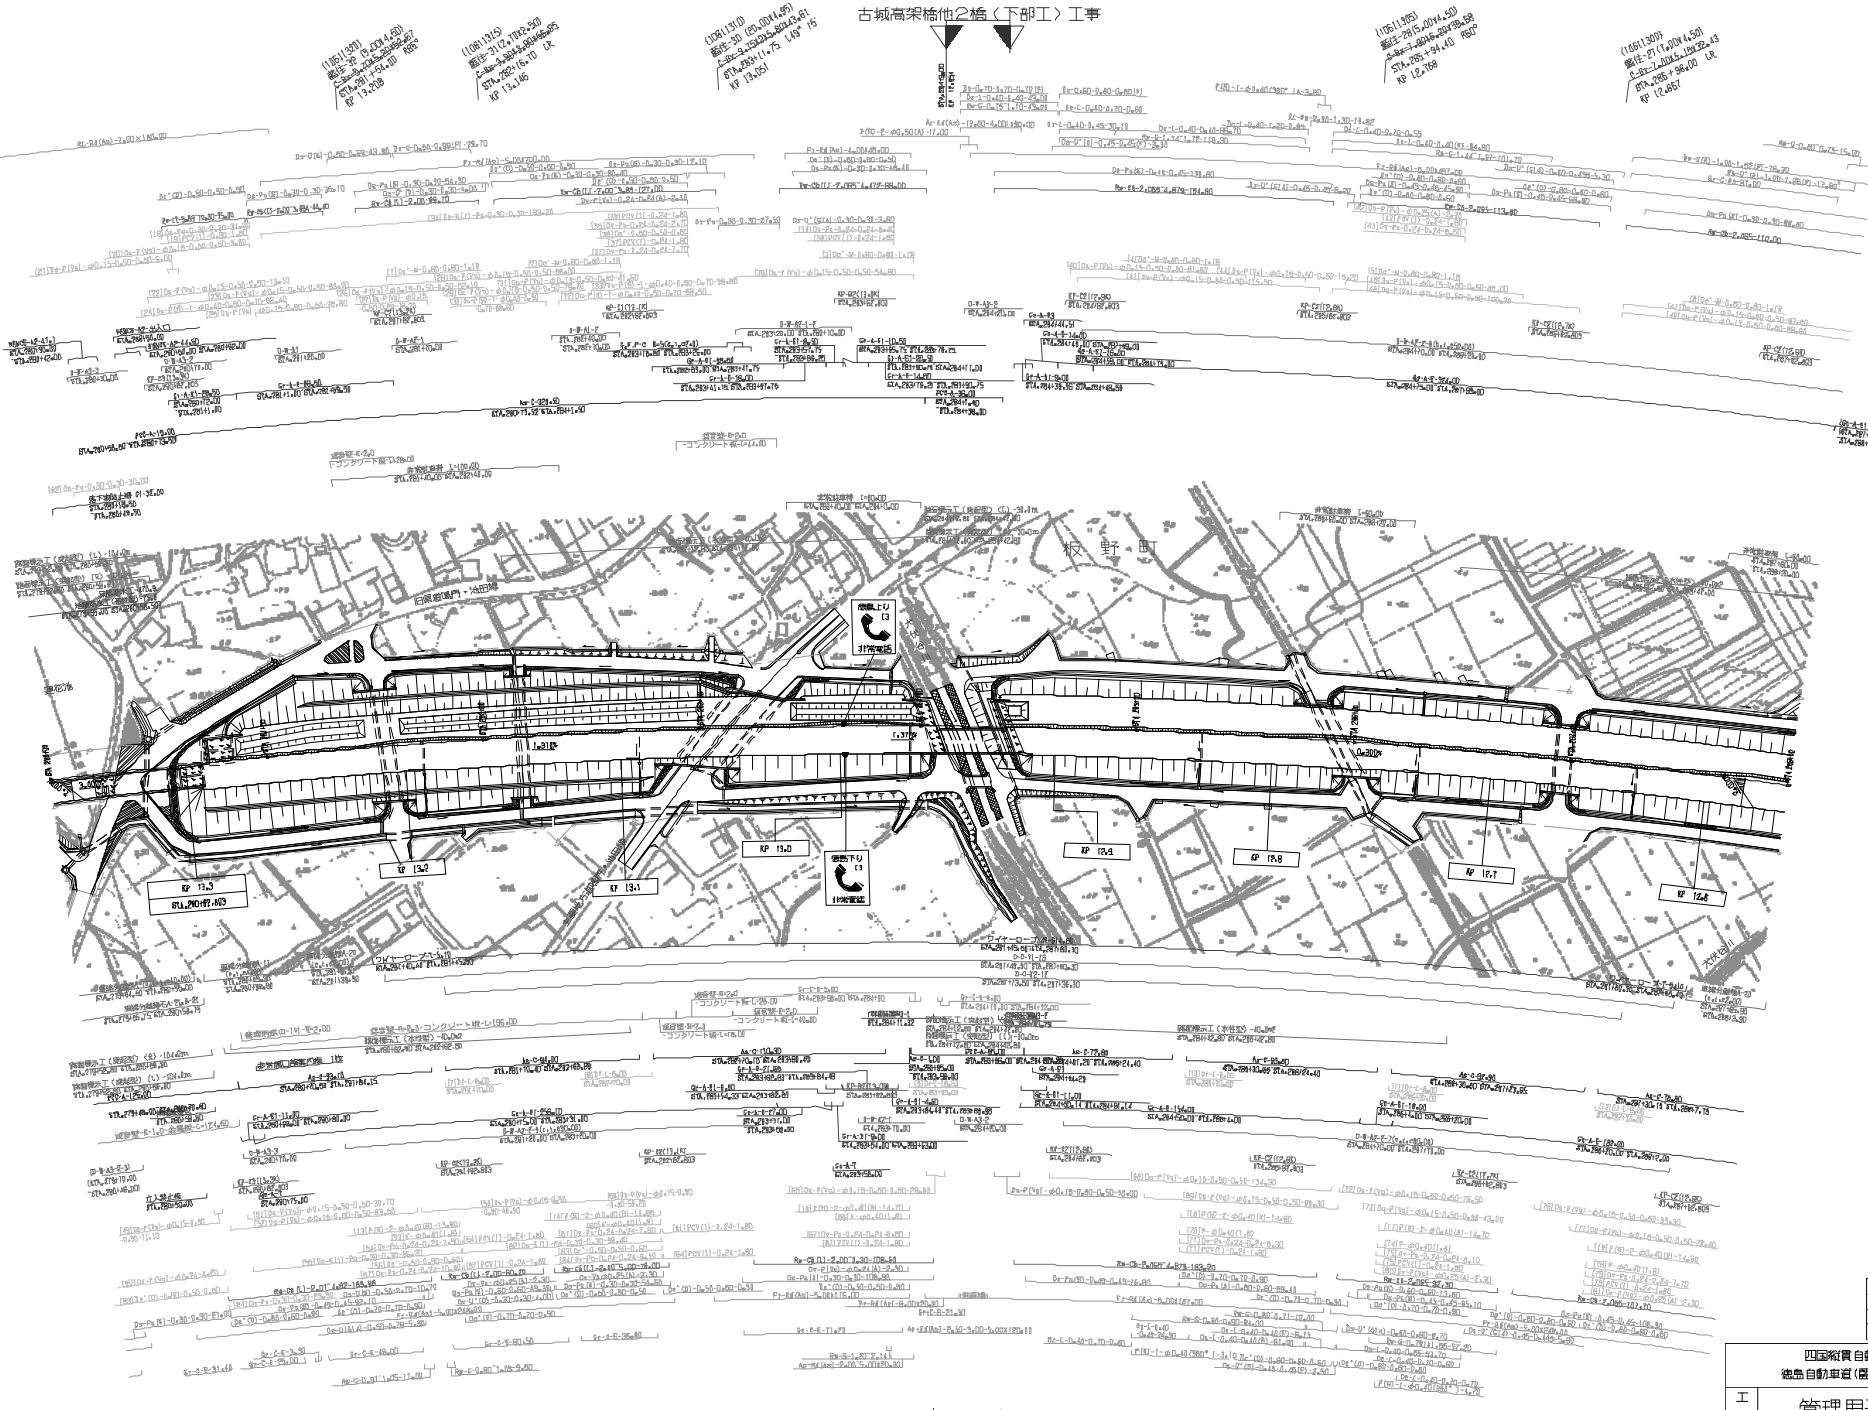

知事	年月	備考

四国縦貫自動車道 徳島自動車道（脇住～土成）			——
工種	管理用平面図		——
名称	KP.13.363～KP.12.563 (STA.260+00～STA.288+00)	縮尺 1/1000	6 17

西日本高速道路（株）四国支社

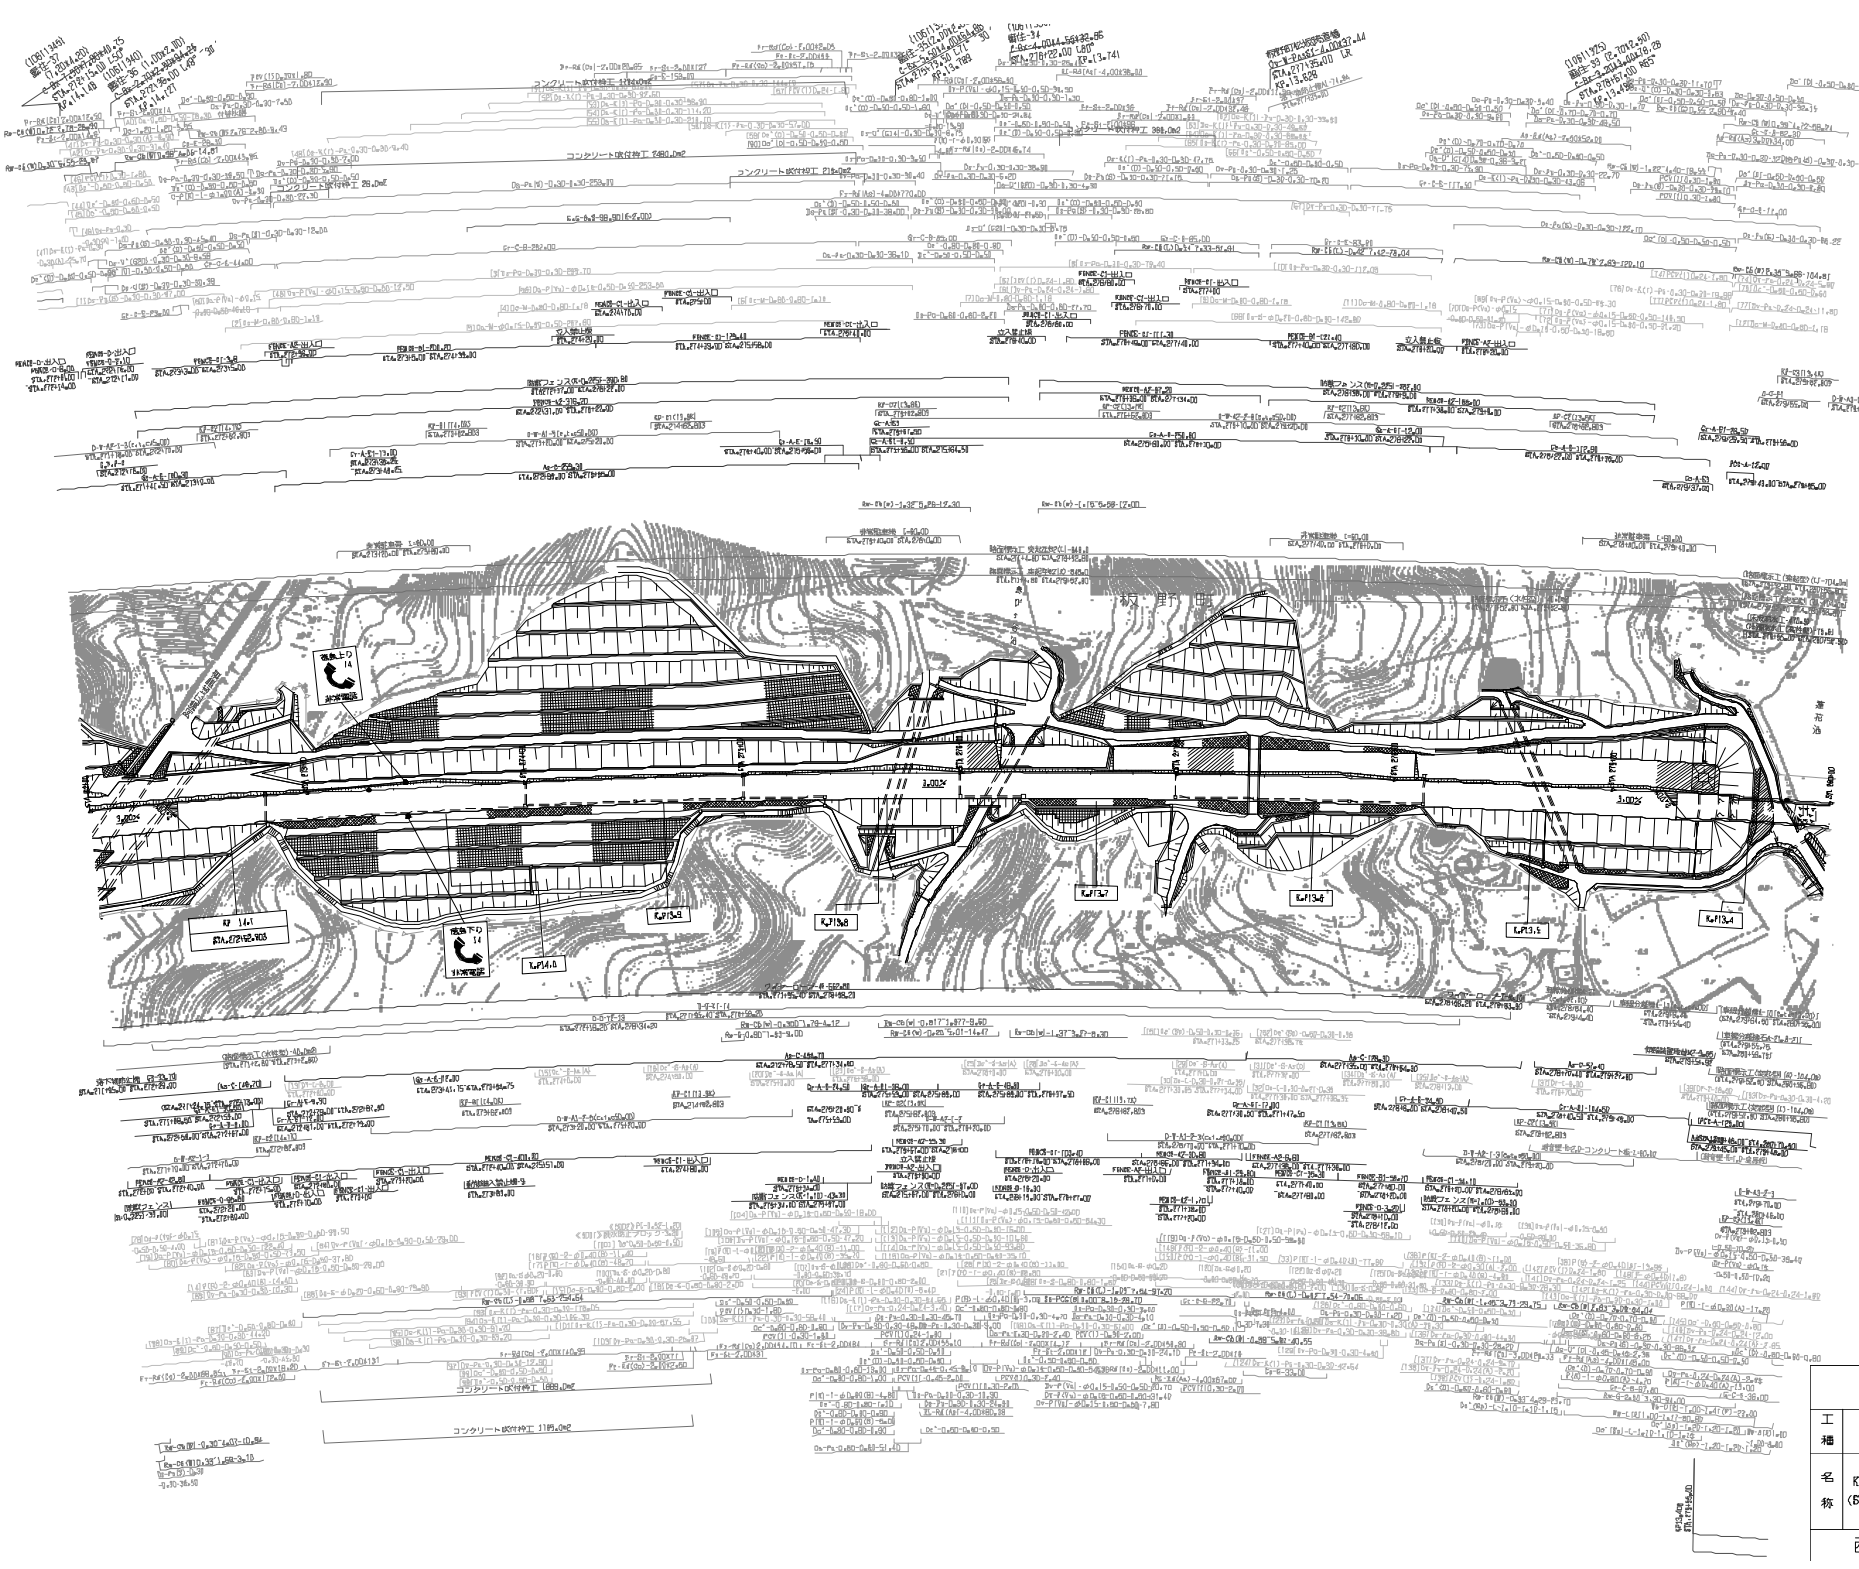

知 悉 年 月	備 考
第1回 2005年10月	

四国縦貫自動車道 徳島自動車道(鳴住～土成)			——
工種	管理用平面図		——
名称	KP.14.163～KP.13.363 (STA.272+00～STA.280+00)	縮尺 1/1000	7 17

西日本高速道路（株）四国支社

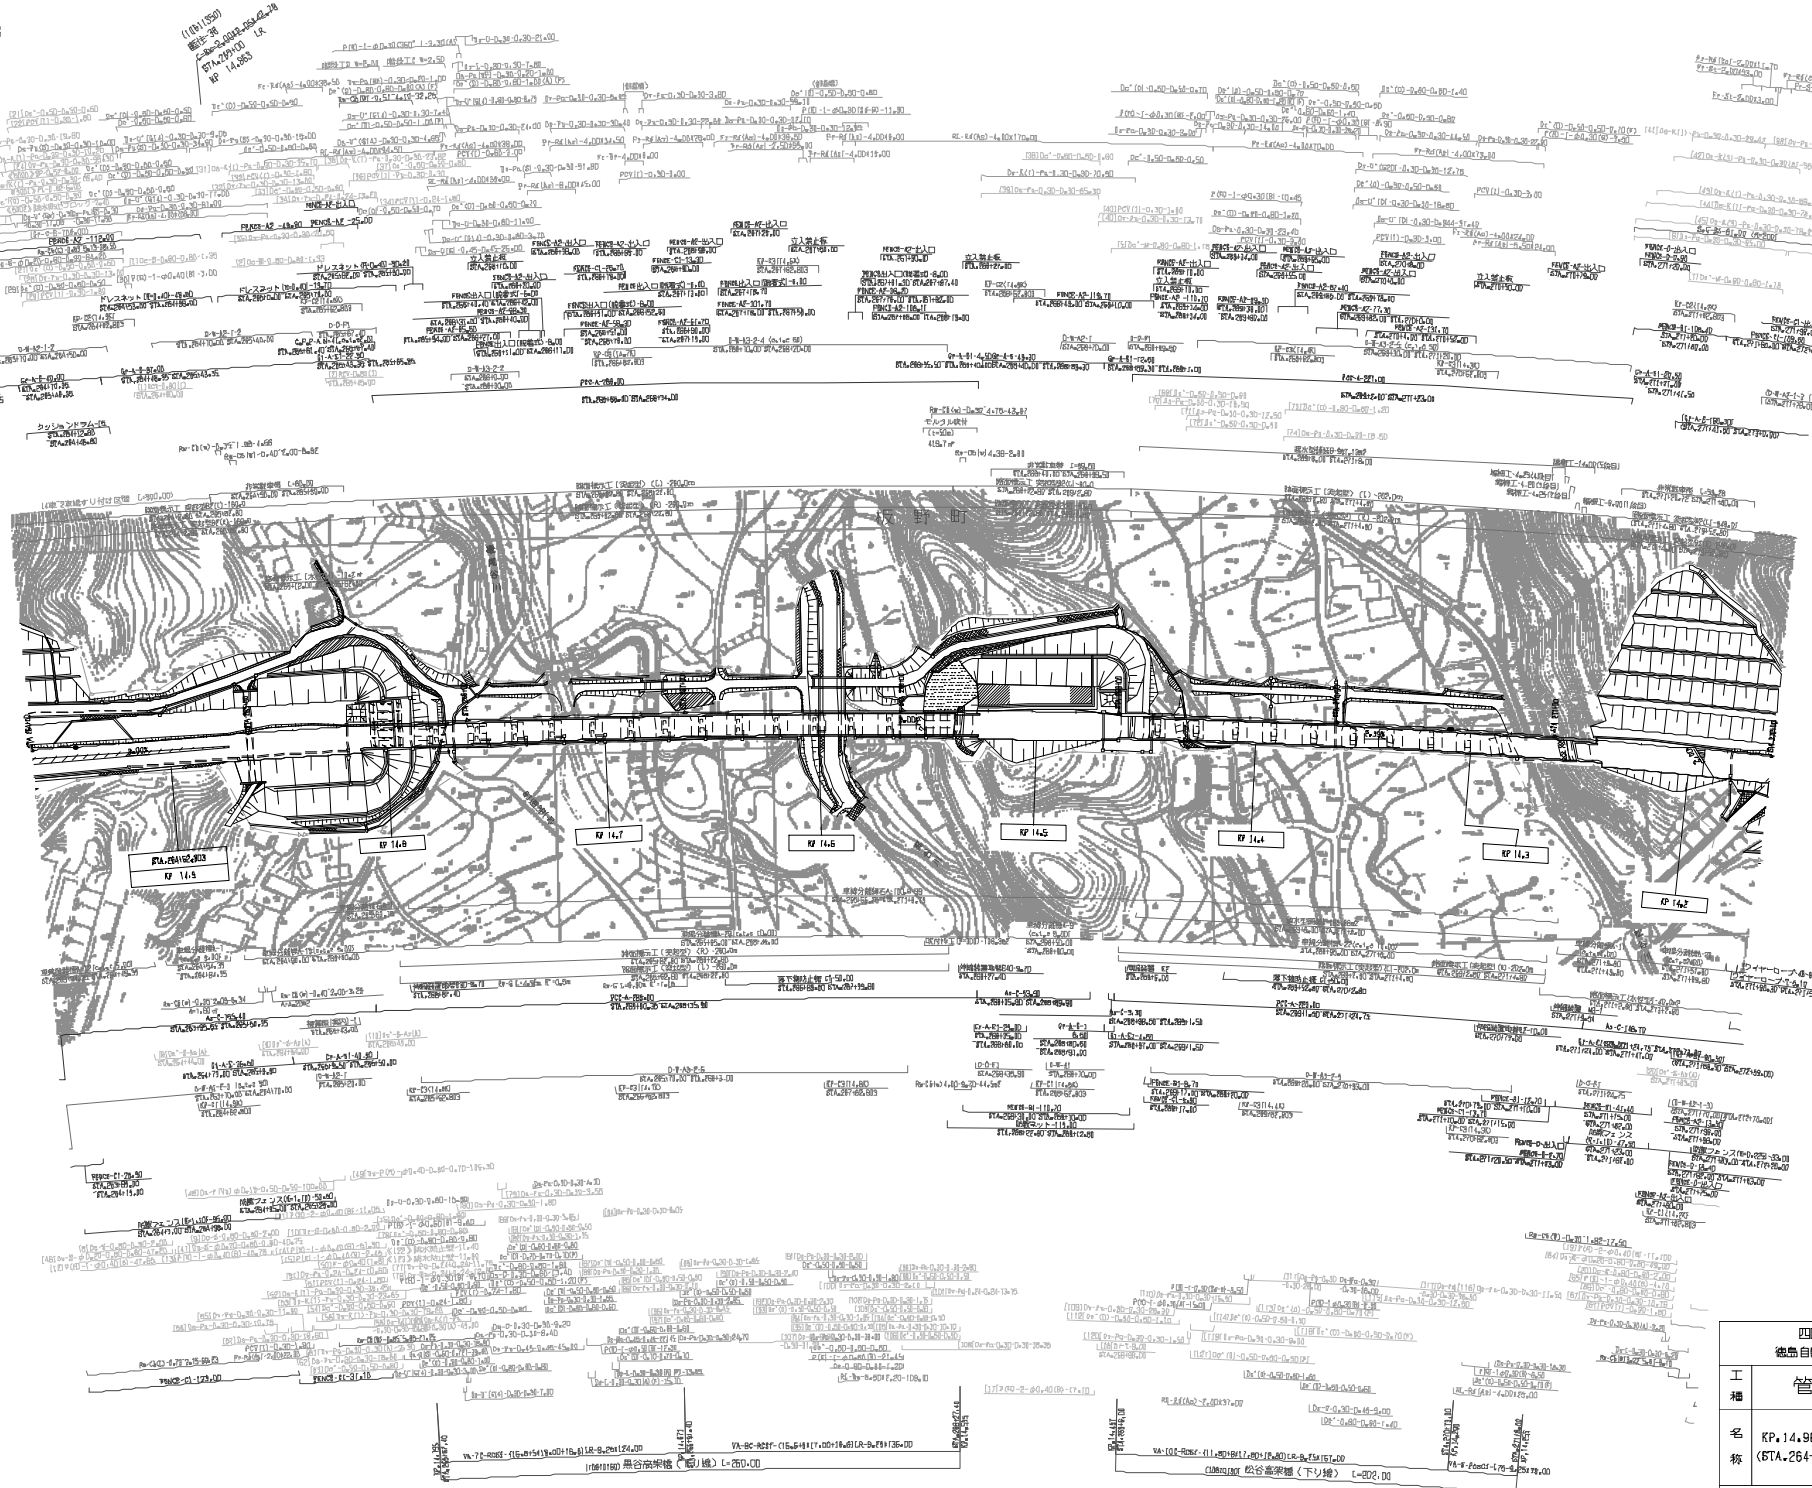

施設年月	備考
第1回 2005年10月	

四国縦貫自動車道 徳島自動車道（脇住～土成）			——
工種	管理用平面図		——
名称	KP.14.963～KP.14.163 (STA.264+00～STA.272+00)	縮尺 1/1000	B 17

西日本高速道路（株）四国支社

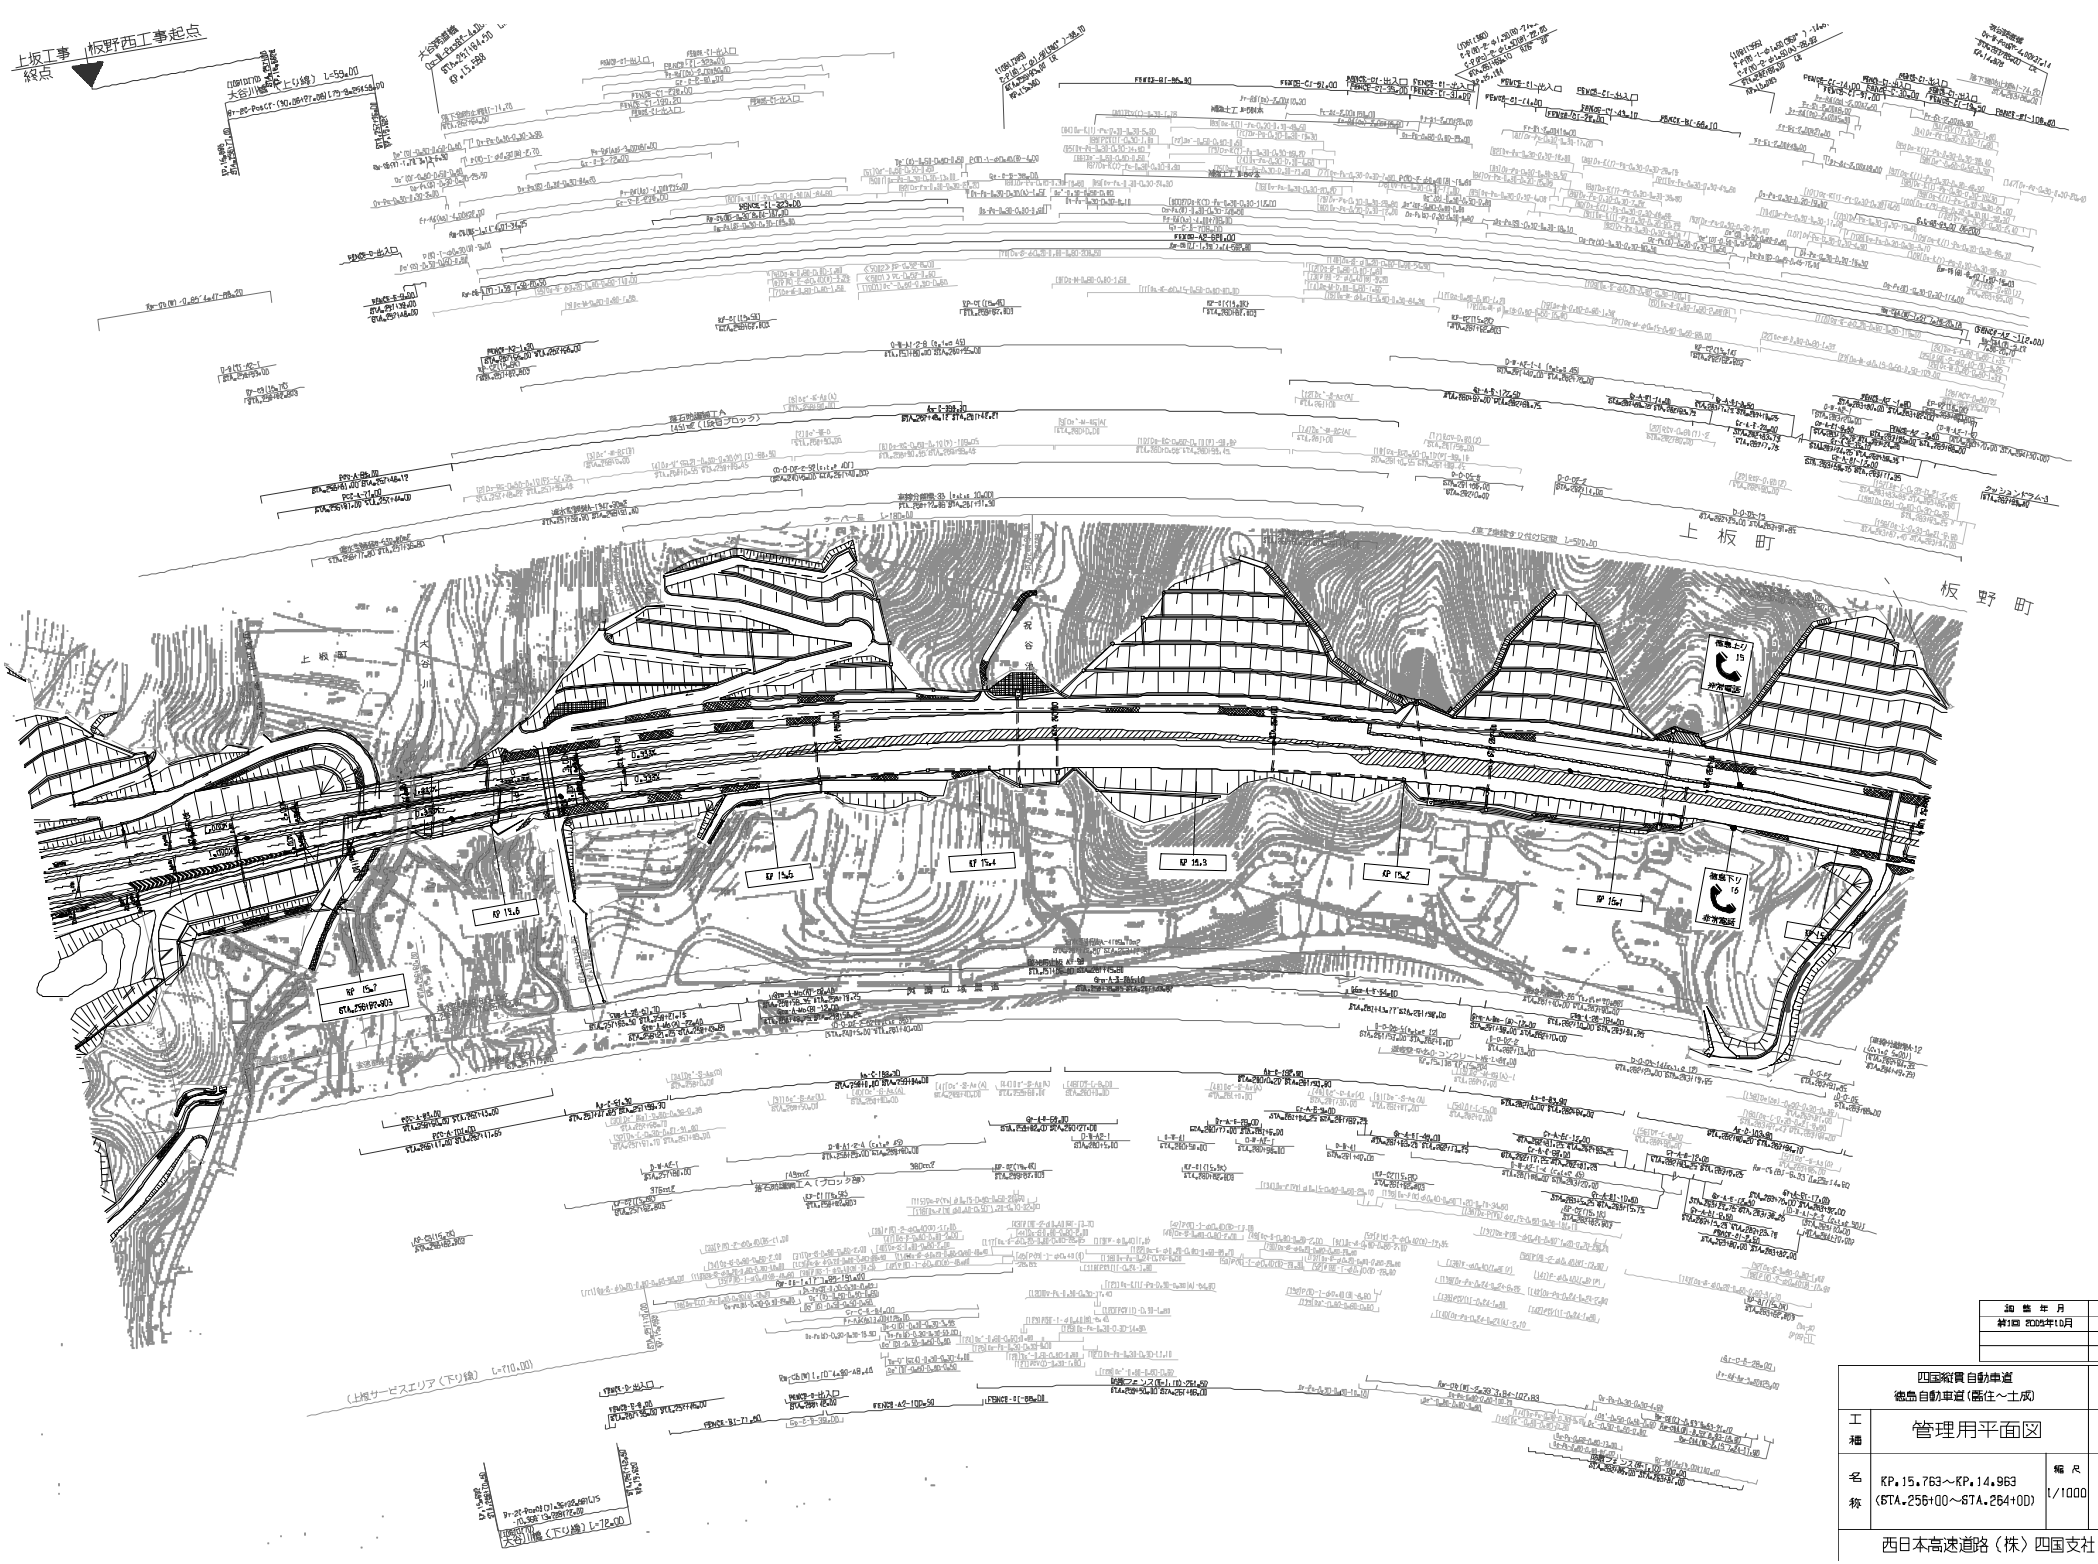

施設年月	備考
第1回 2005年10月	

四国縦貫自動車道 徳島自動車道(藍住～土成)			——
工種	管理用平面図		——
名称	KP.15.763～KP.14.963 (STA.256+00～STA.264+00)	縮尺 1/1000	9 17

西日本高速道路(株)四国支社

四国縦貫自動車道
徳島自動車道（鎧住～土成）

工種	管理用平面図		
名称	KP.16.563～KP.15.763 (STA.248+00～STA.256+00)	縮尺	1/1000
			10/17

西日本高速道路（株）四国支社

調整年月	概要
第1回 2005年10月	

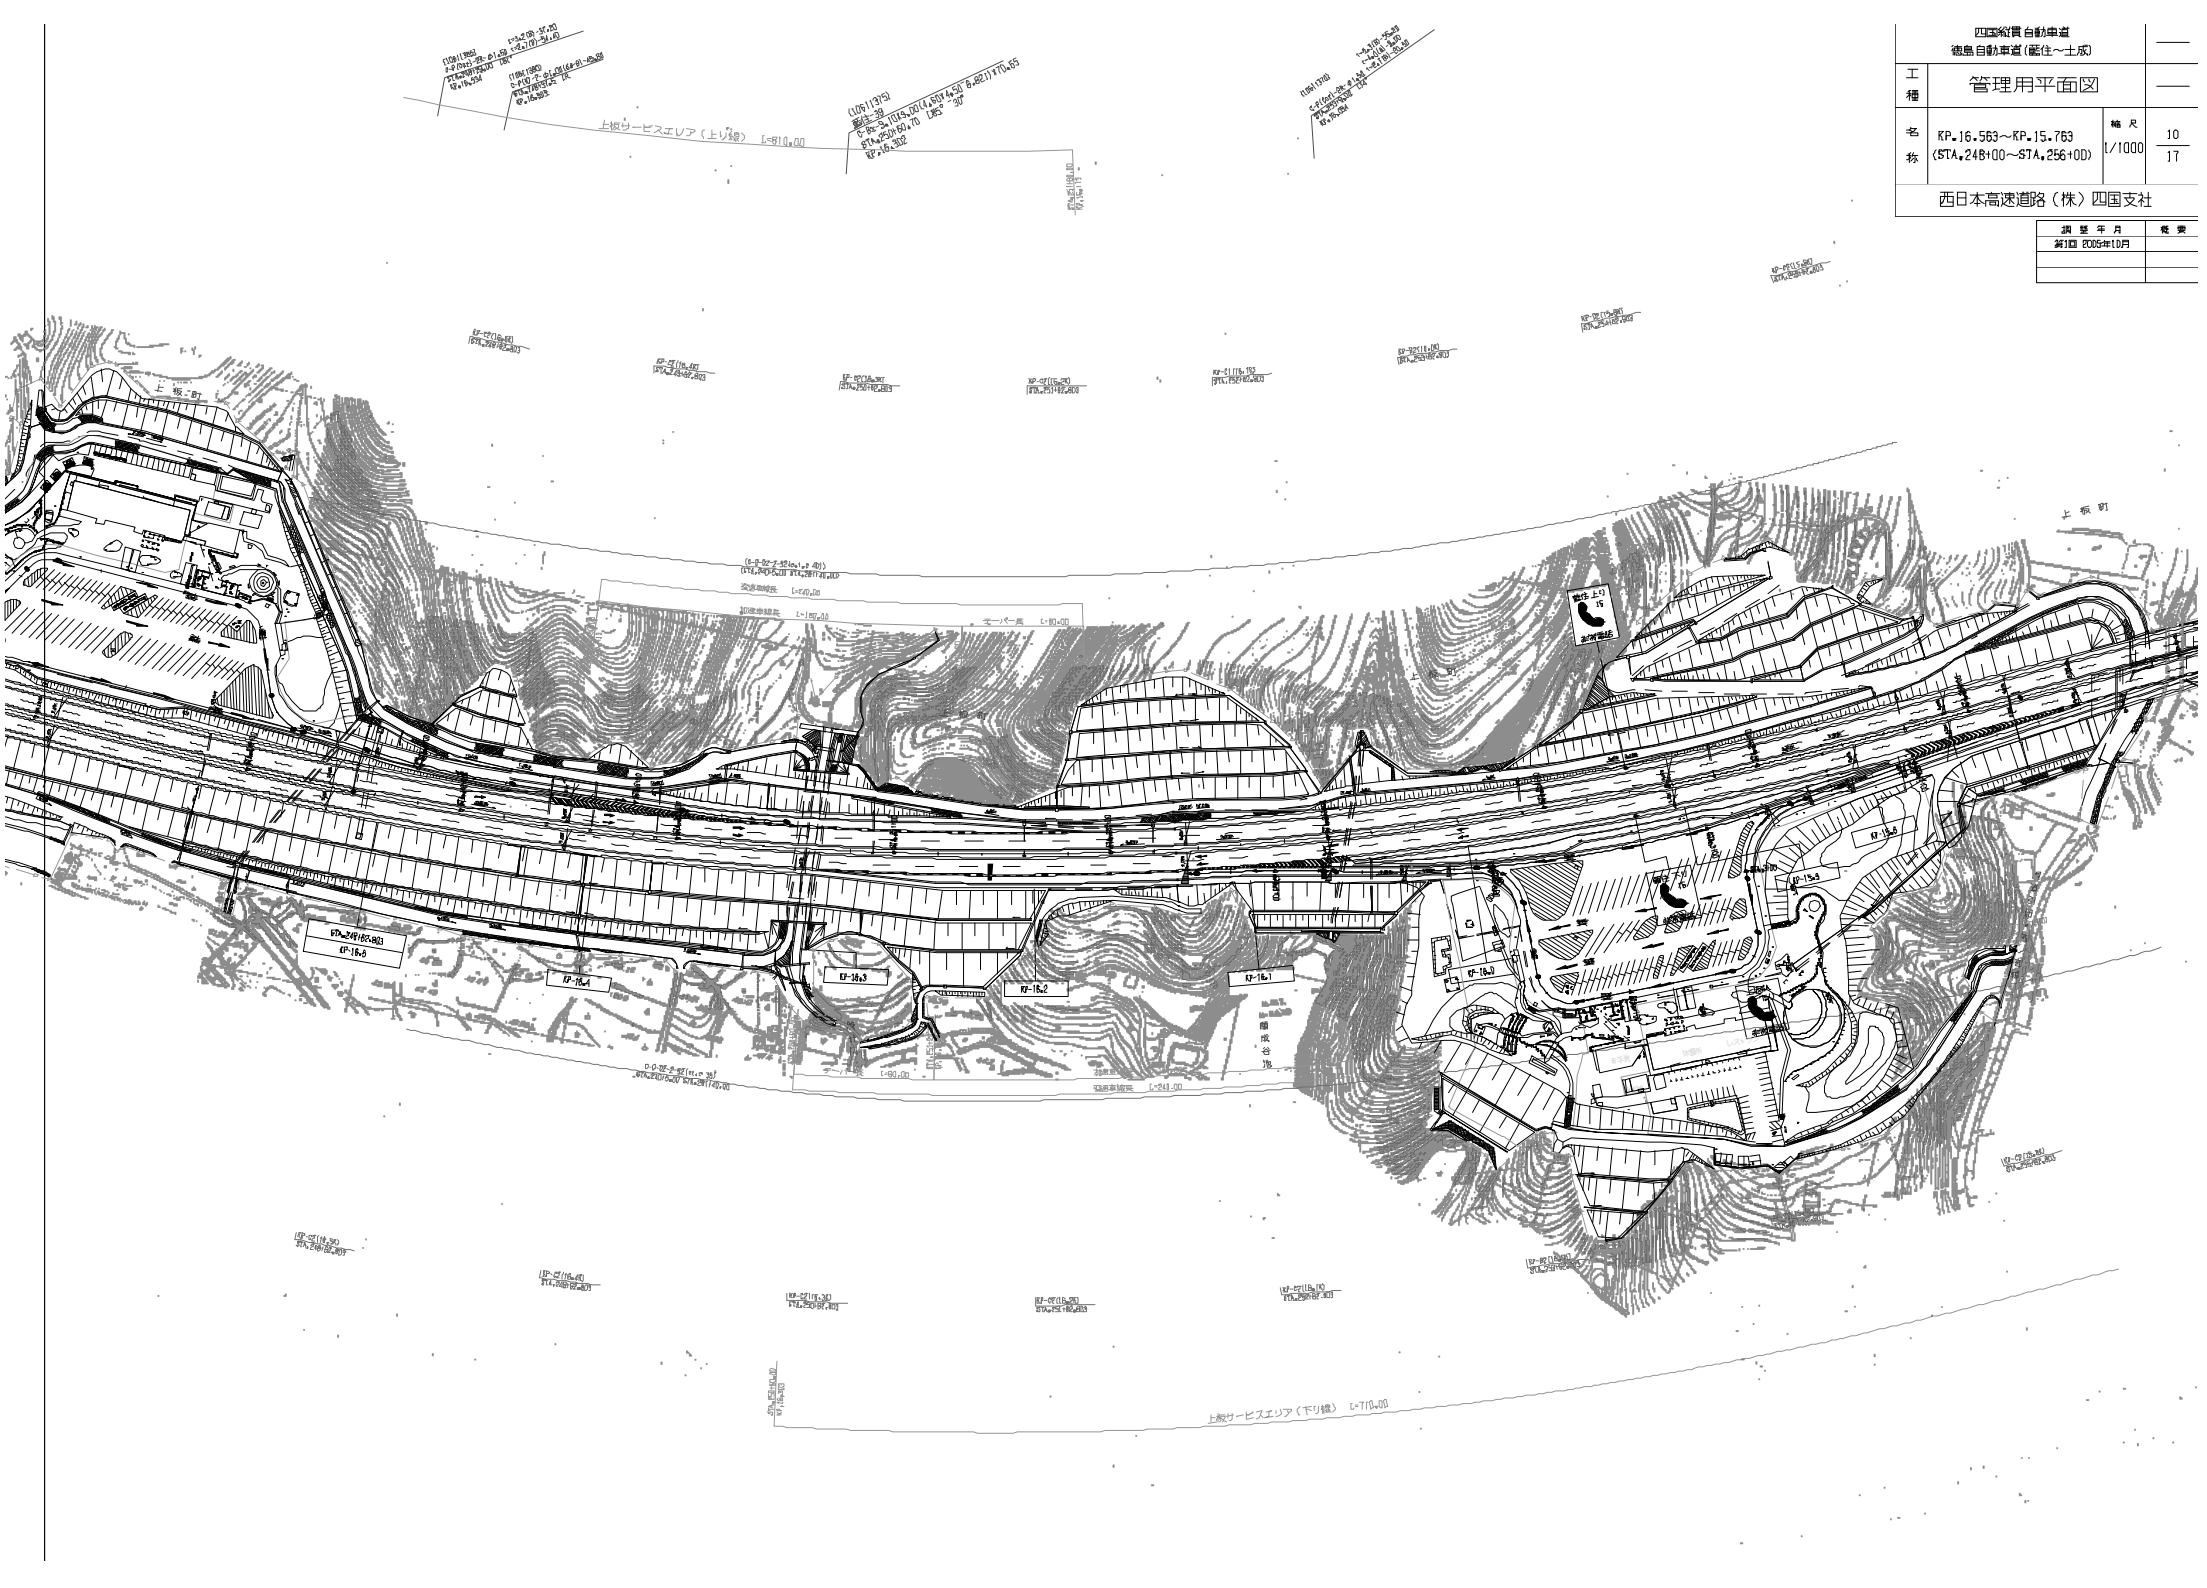

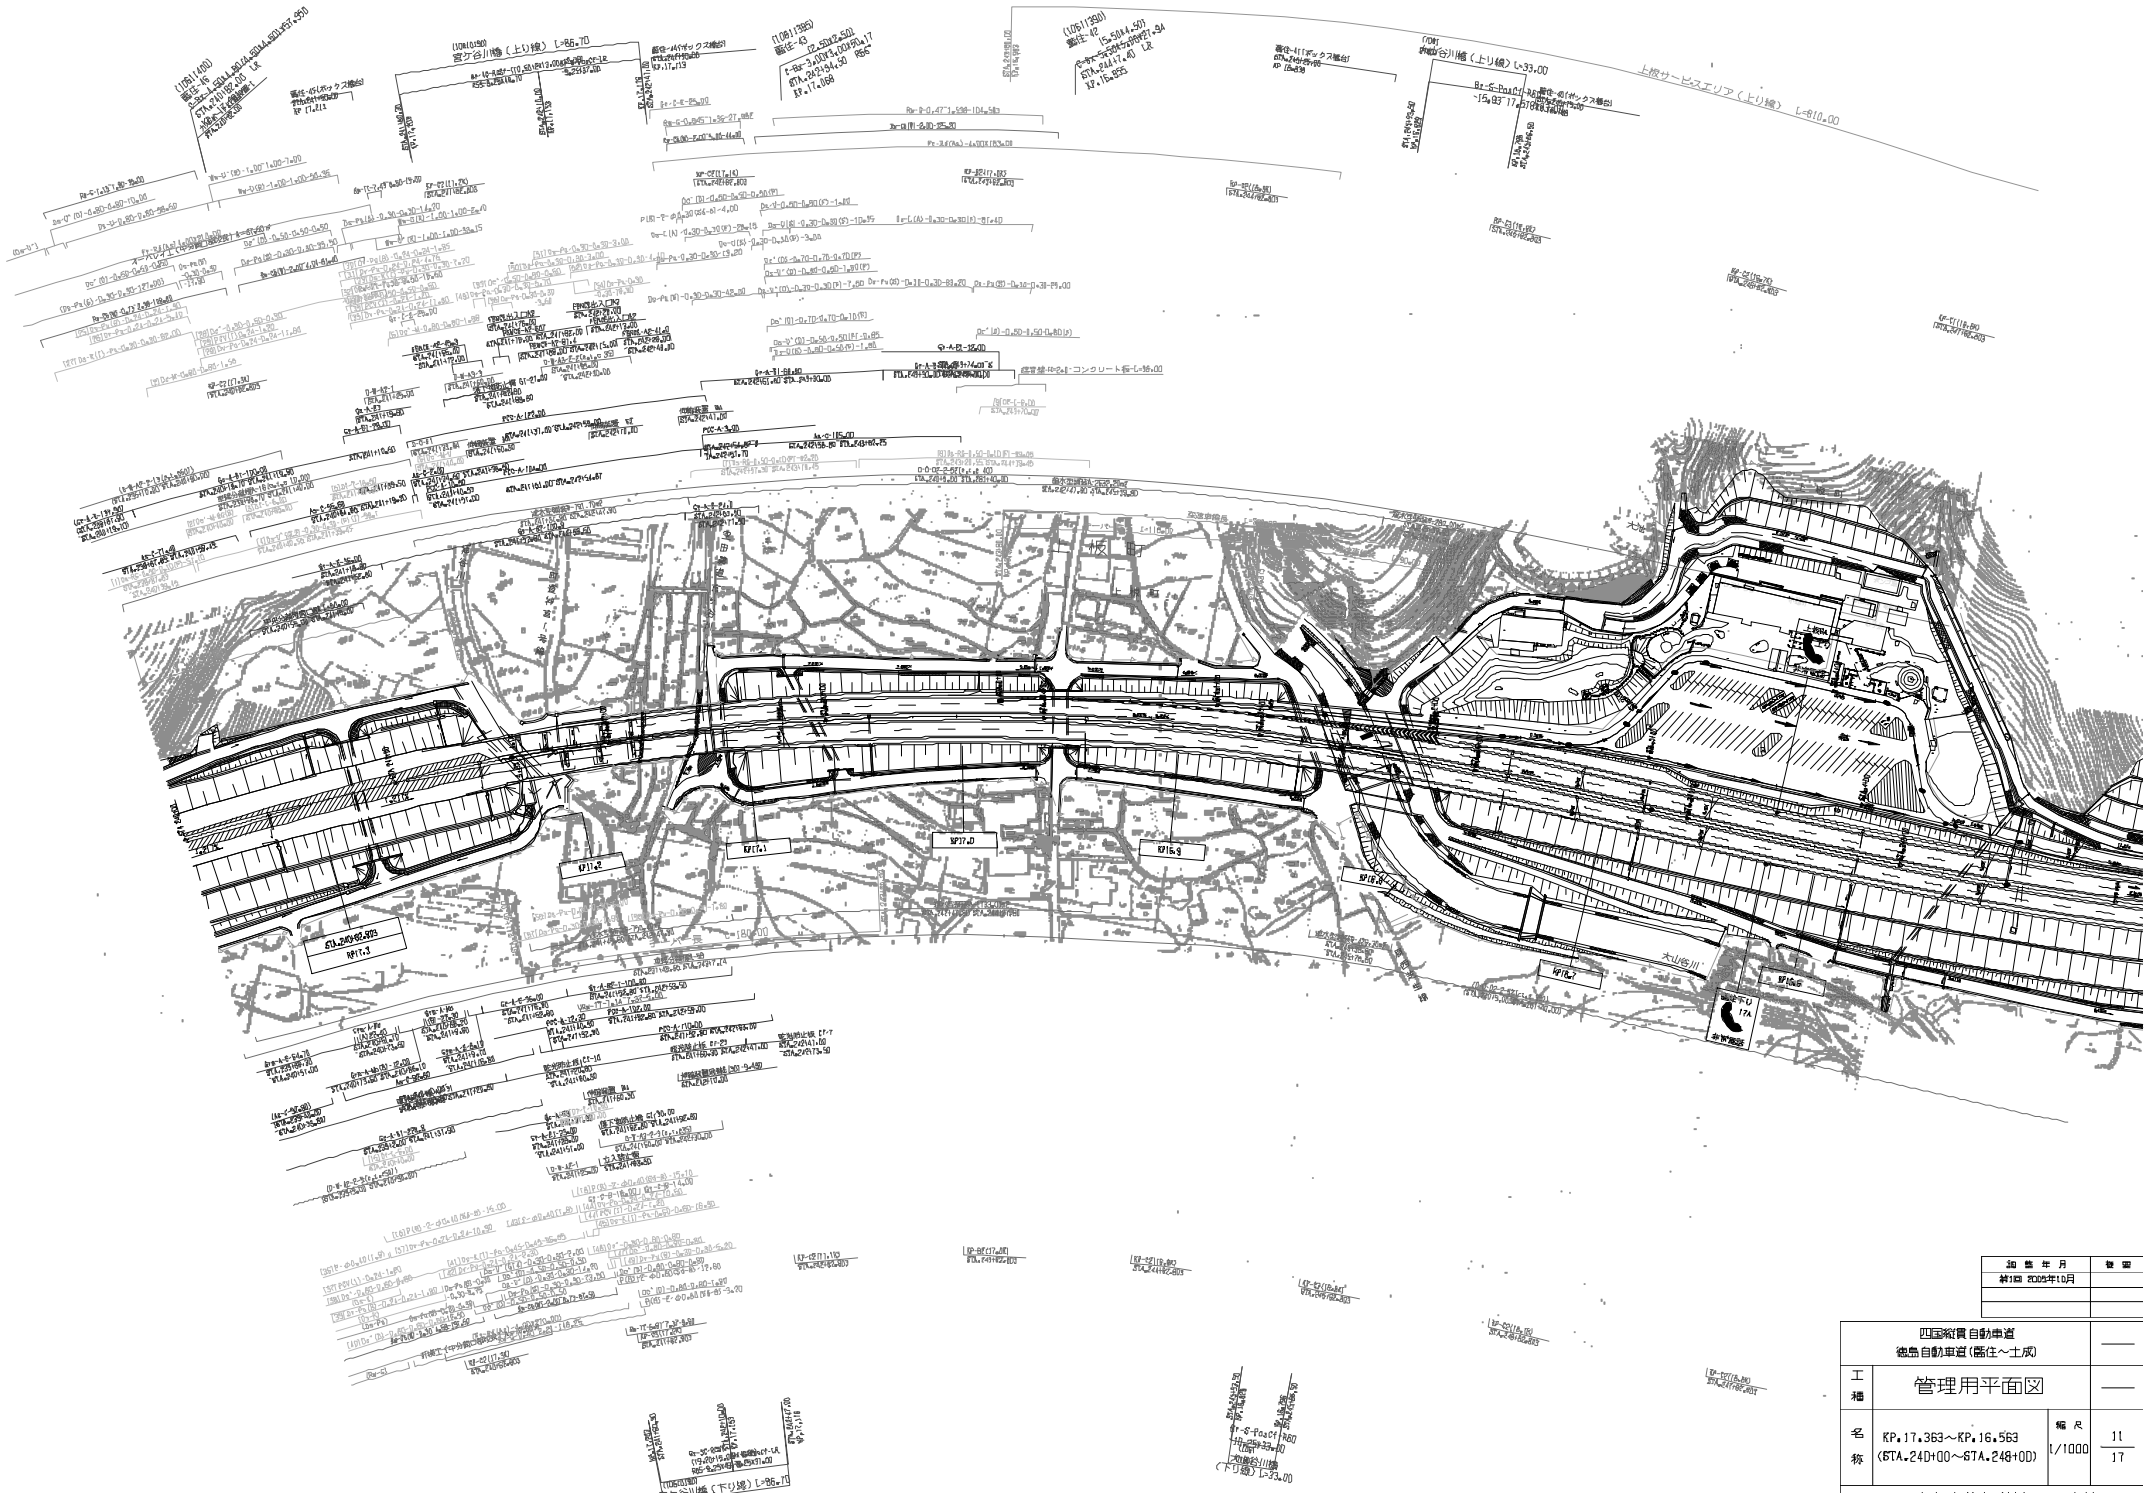

竣工年月	備考
第1回 2005年10月	

四国縦貫自動車道 徳島自動車道（脇住～土成）			——
工種	管理用平面図		——
名称	KP.17.363～KP.16.563 (STA.24D+00～STA.24B+00)	縮尺 1/1000	11 17

西日本高速道路（株）四国支社

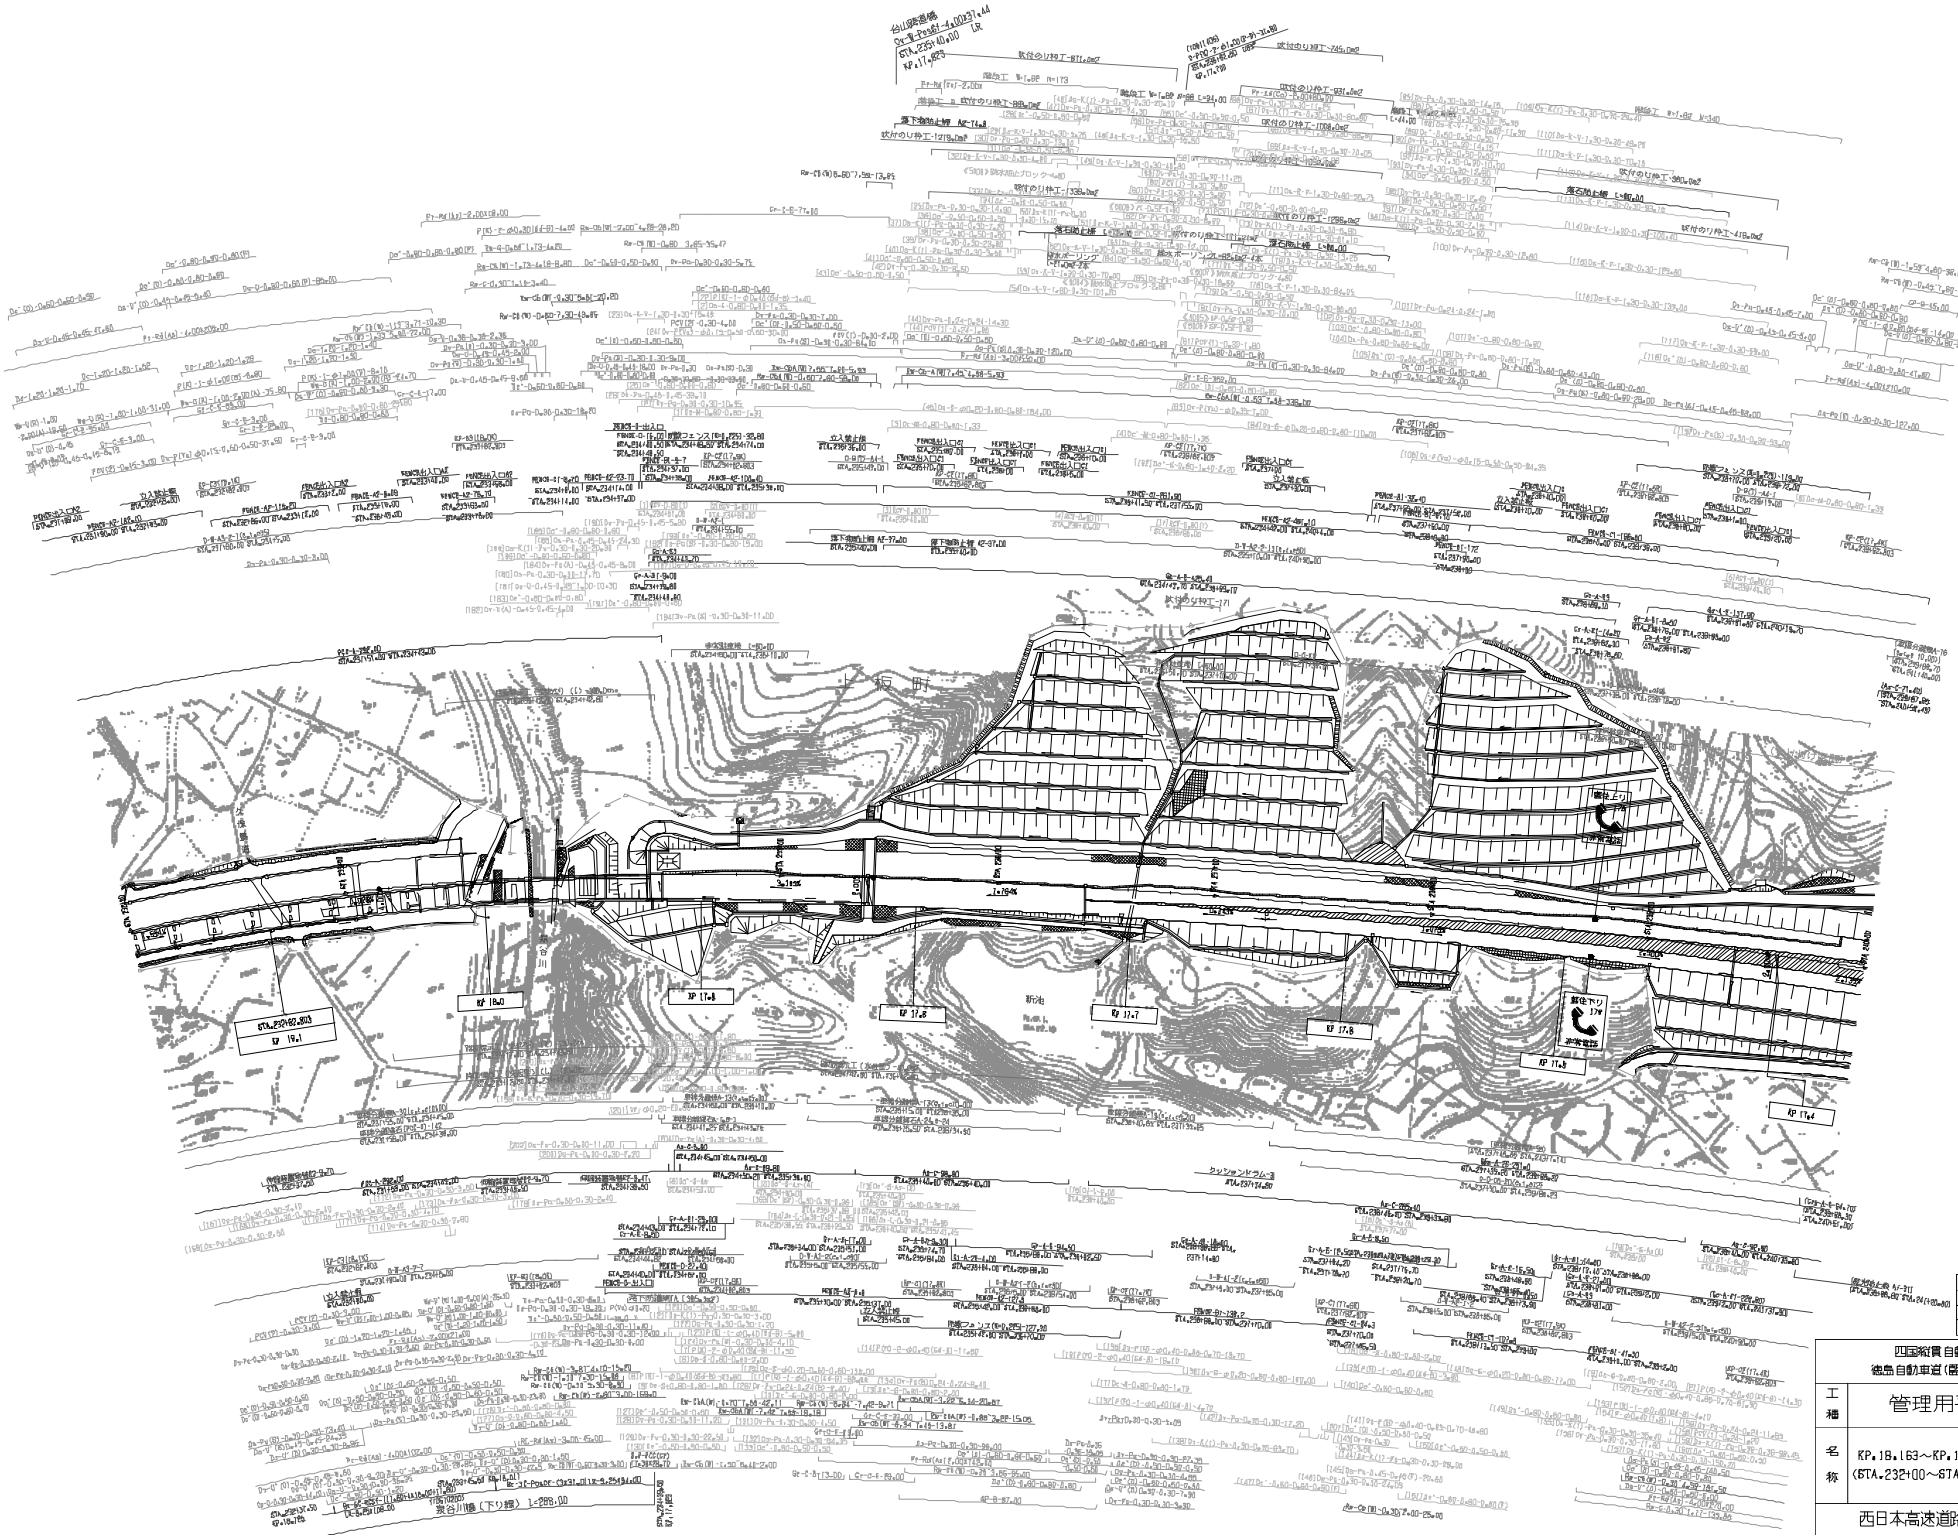

施設年月	備考
第1回 2005年10月	

四国縦貫自動車道
徳島自動車道（鳴住～土成）

工種	管理用平面図		
名称	KP.18.163～KP.17.363 (STA.232+00～STA.240+00)	縮尺 1/1000	12 17

西日本高速道路（株）四国支社

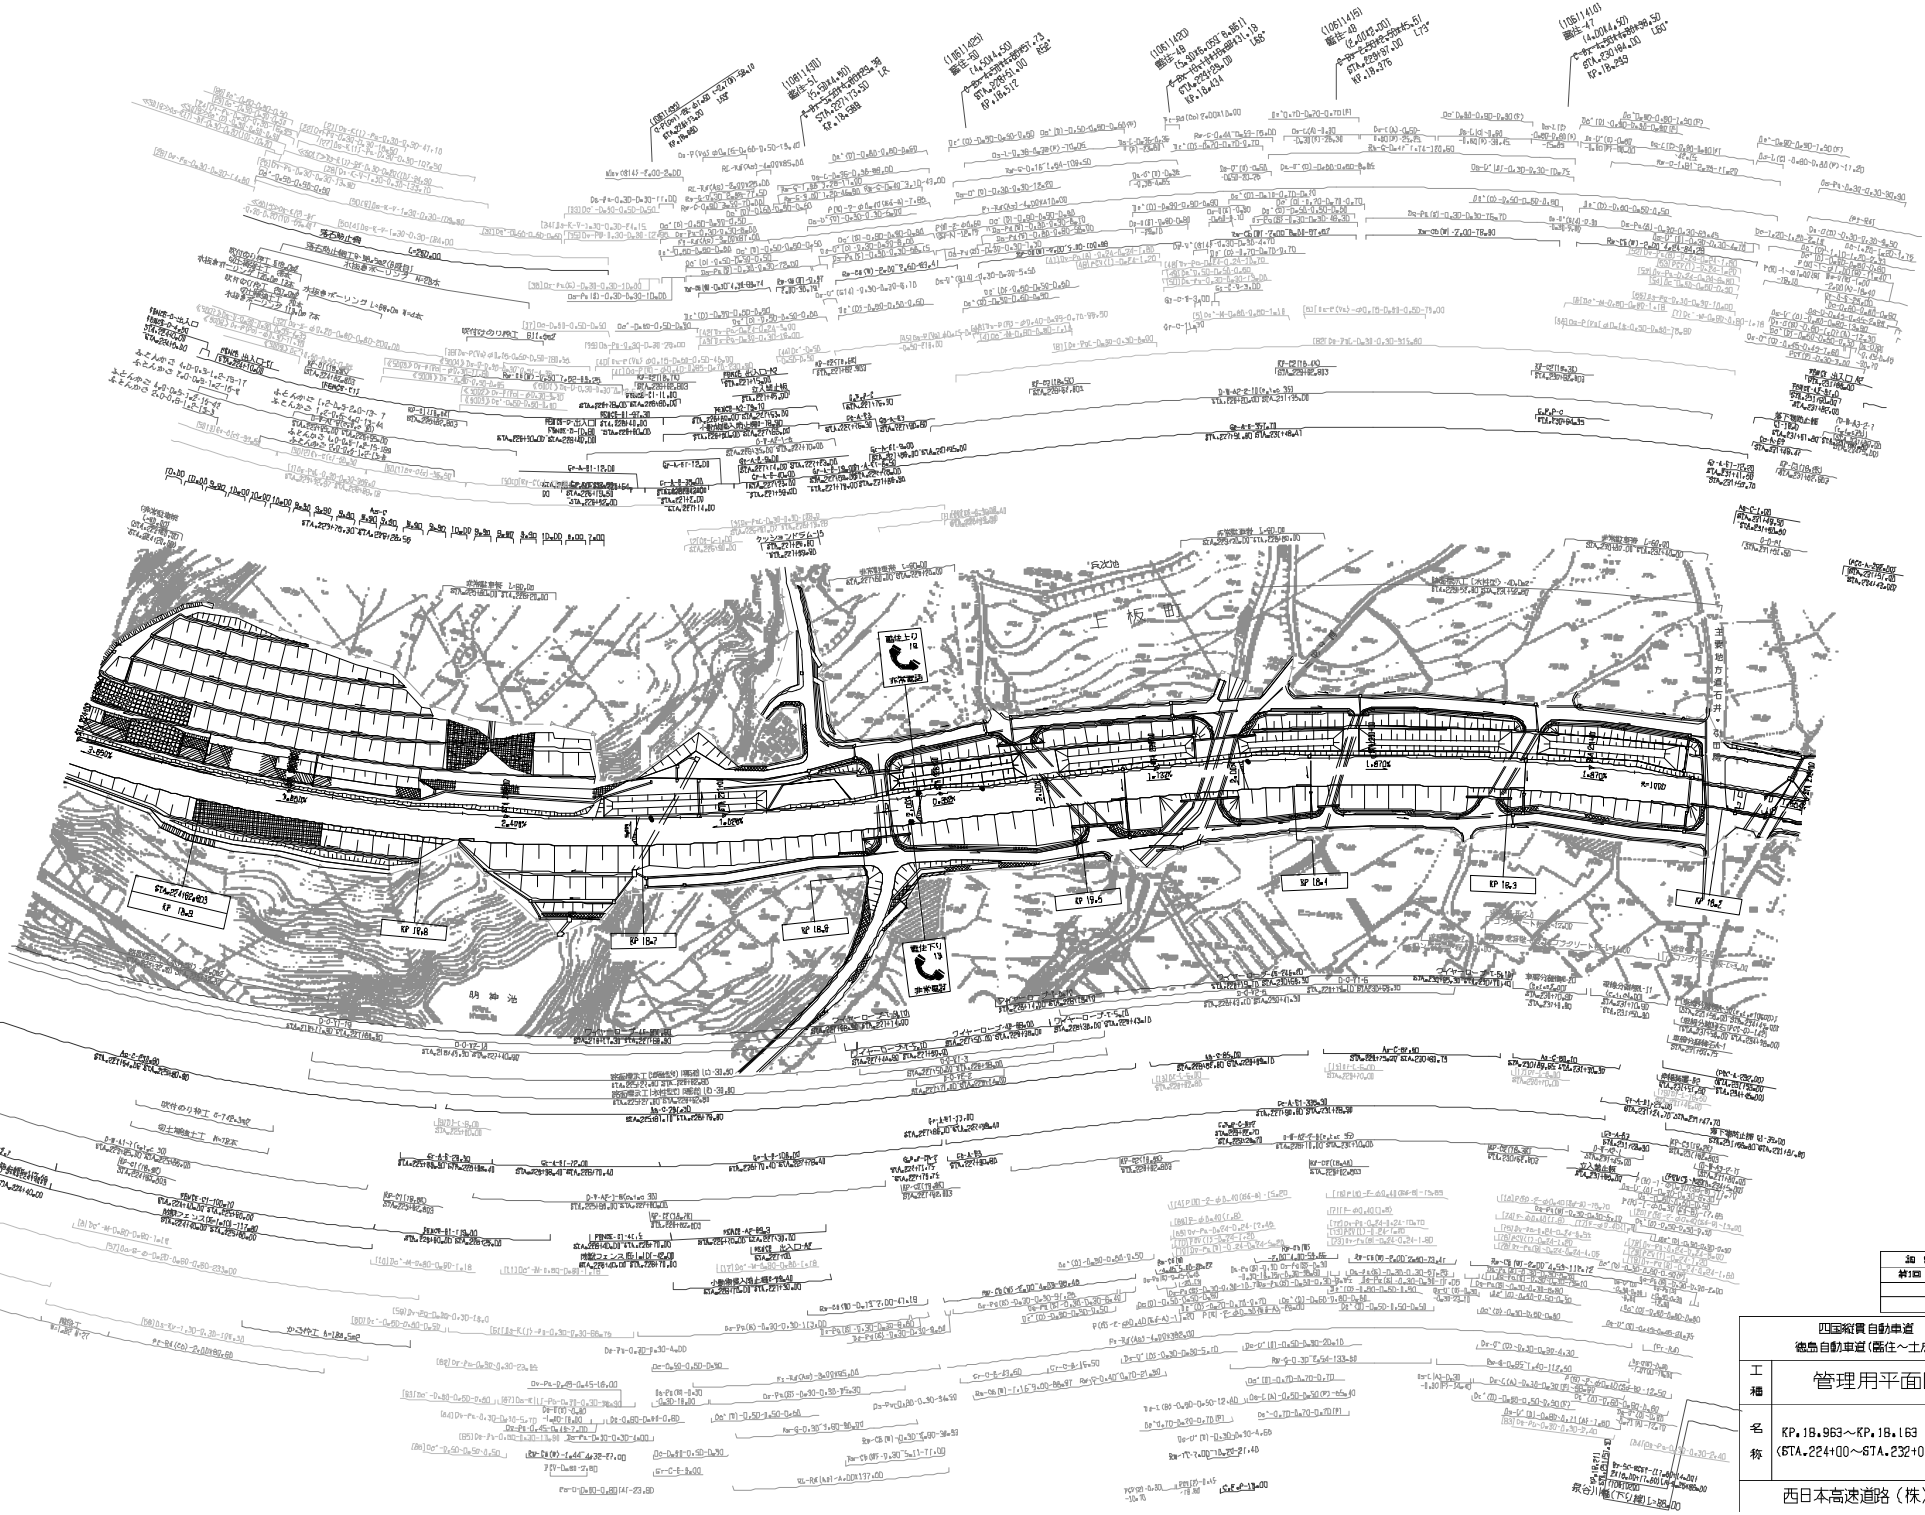

知 悉 年 月	備 考
第1回 2005年10月	

四国縦貫自動車道
徳島自動車道（脇住～土成）

工種	管理用平面図		
名称	KP.18.963～KP.18.163 (STA.224+00～STA.232+00)	縮尺 1/1000	13 17

西日本高速道路（株）四国支社

四国縦貫自動車道
徳島自動車道（藍住～土成）

工種	管理用平面図		
名称	KP.19.763～KP.18.963 (STA.215+00～STA.224+00)	縮尺	1/1000
		14 17	

西日本高速道路（株）四国支社

調整年月	概要
第1回 2005年10月	

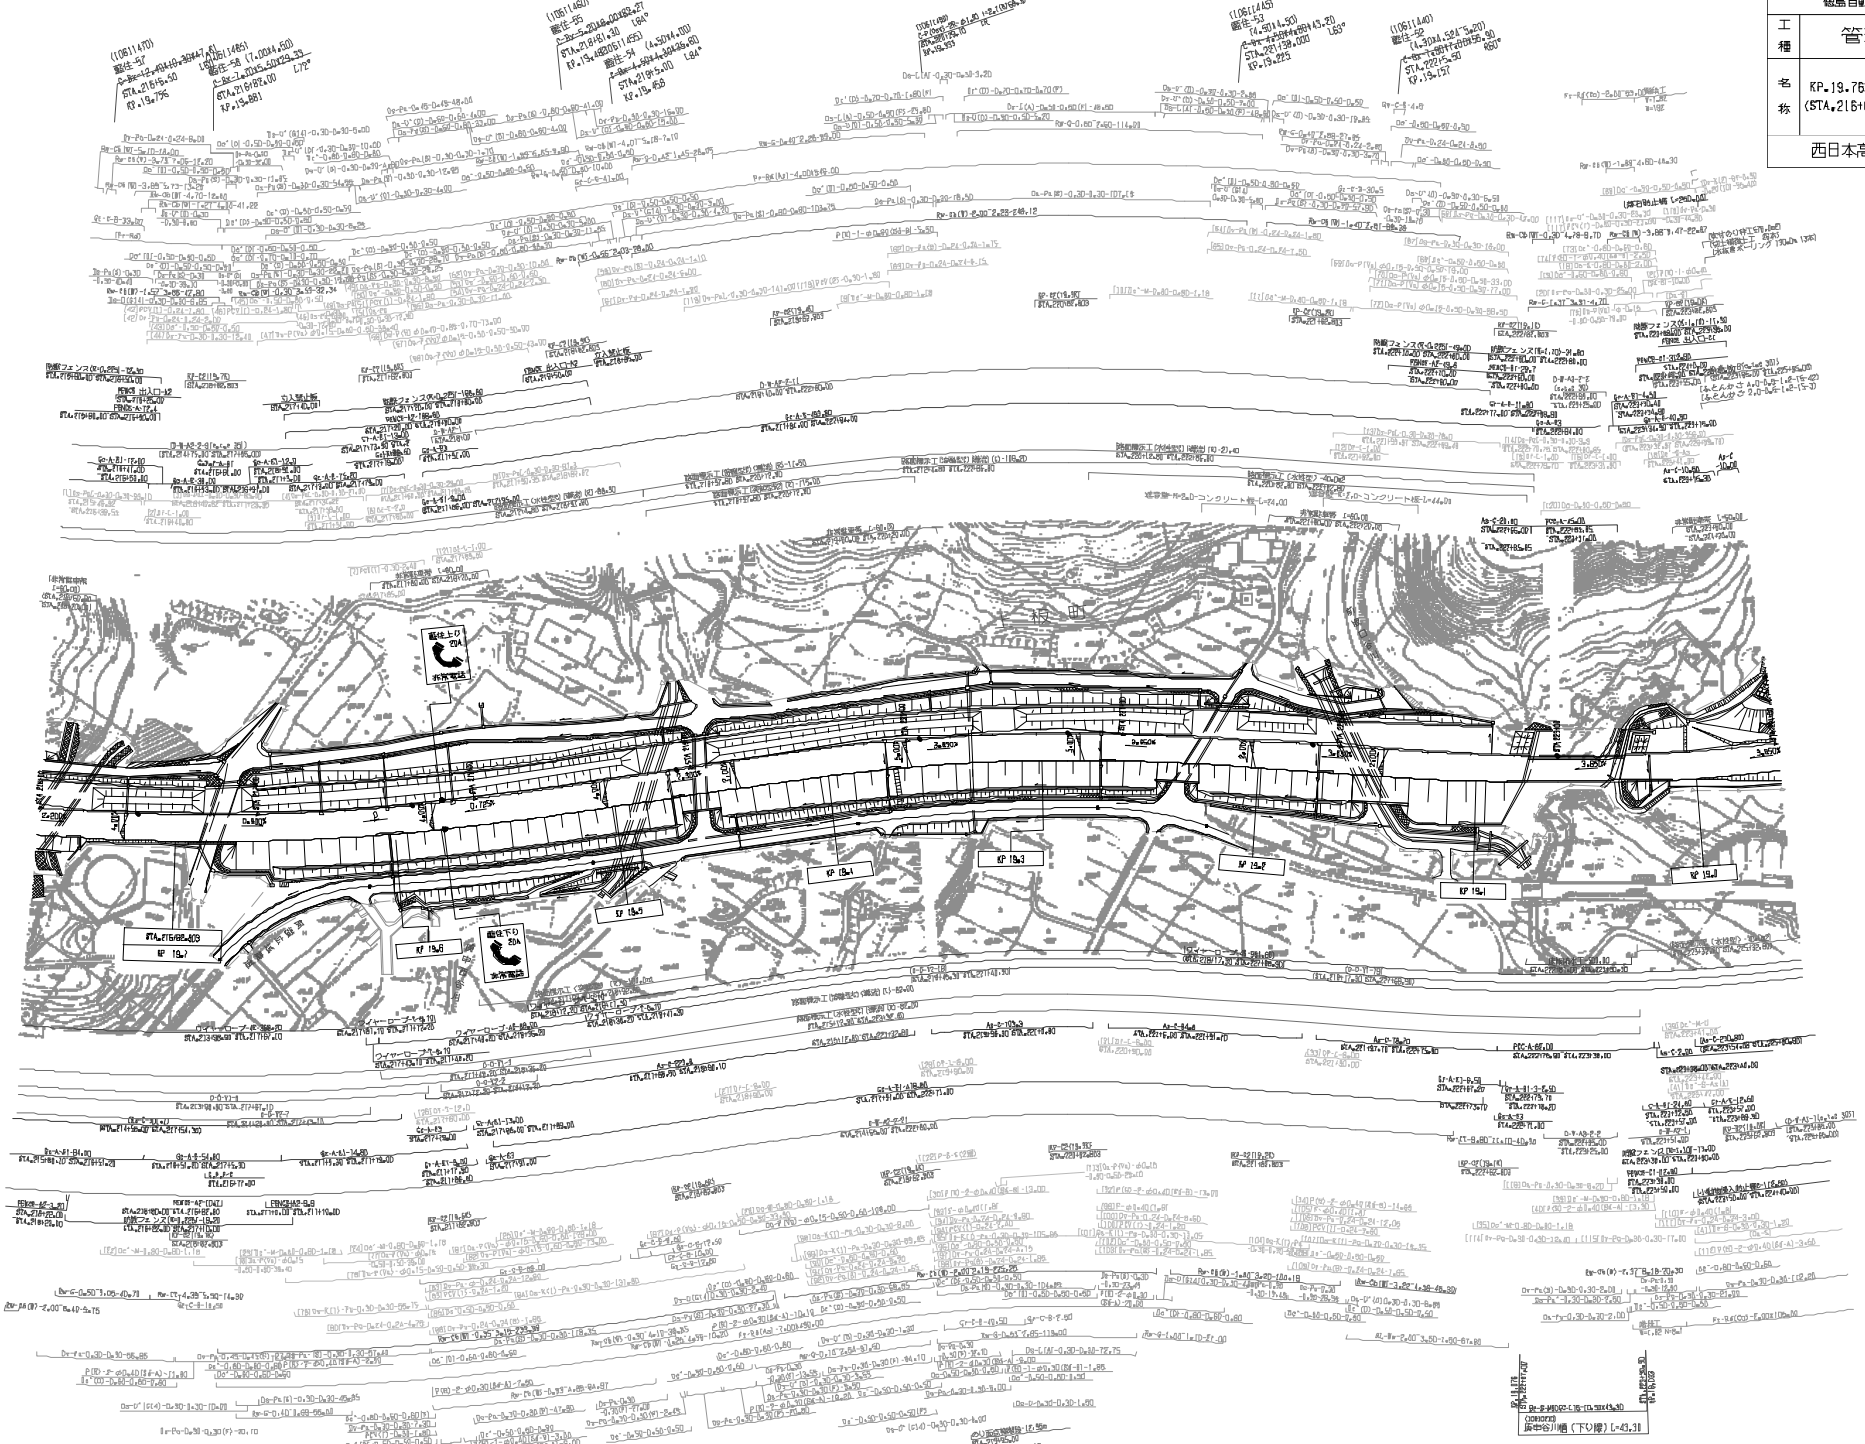

四国縦貫自動車道
徳島自動車道（藍住～土成）

工種	管理用平面図		
名称	KP.20.563～KP.19.763 (STA.2DB+00～STA.216+00)	縮尺	1/1000

15
17

西日本高速道路（株）四国支社

調整年月	概要
第1回 2005年10月	

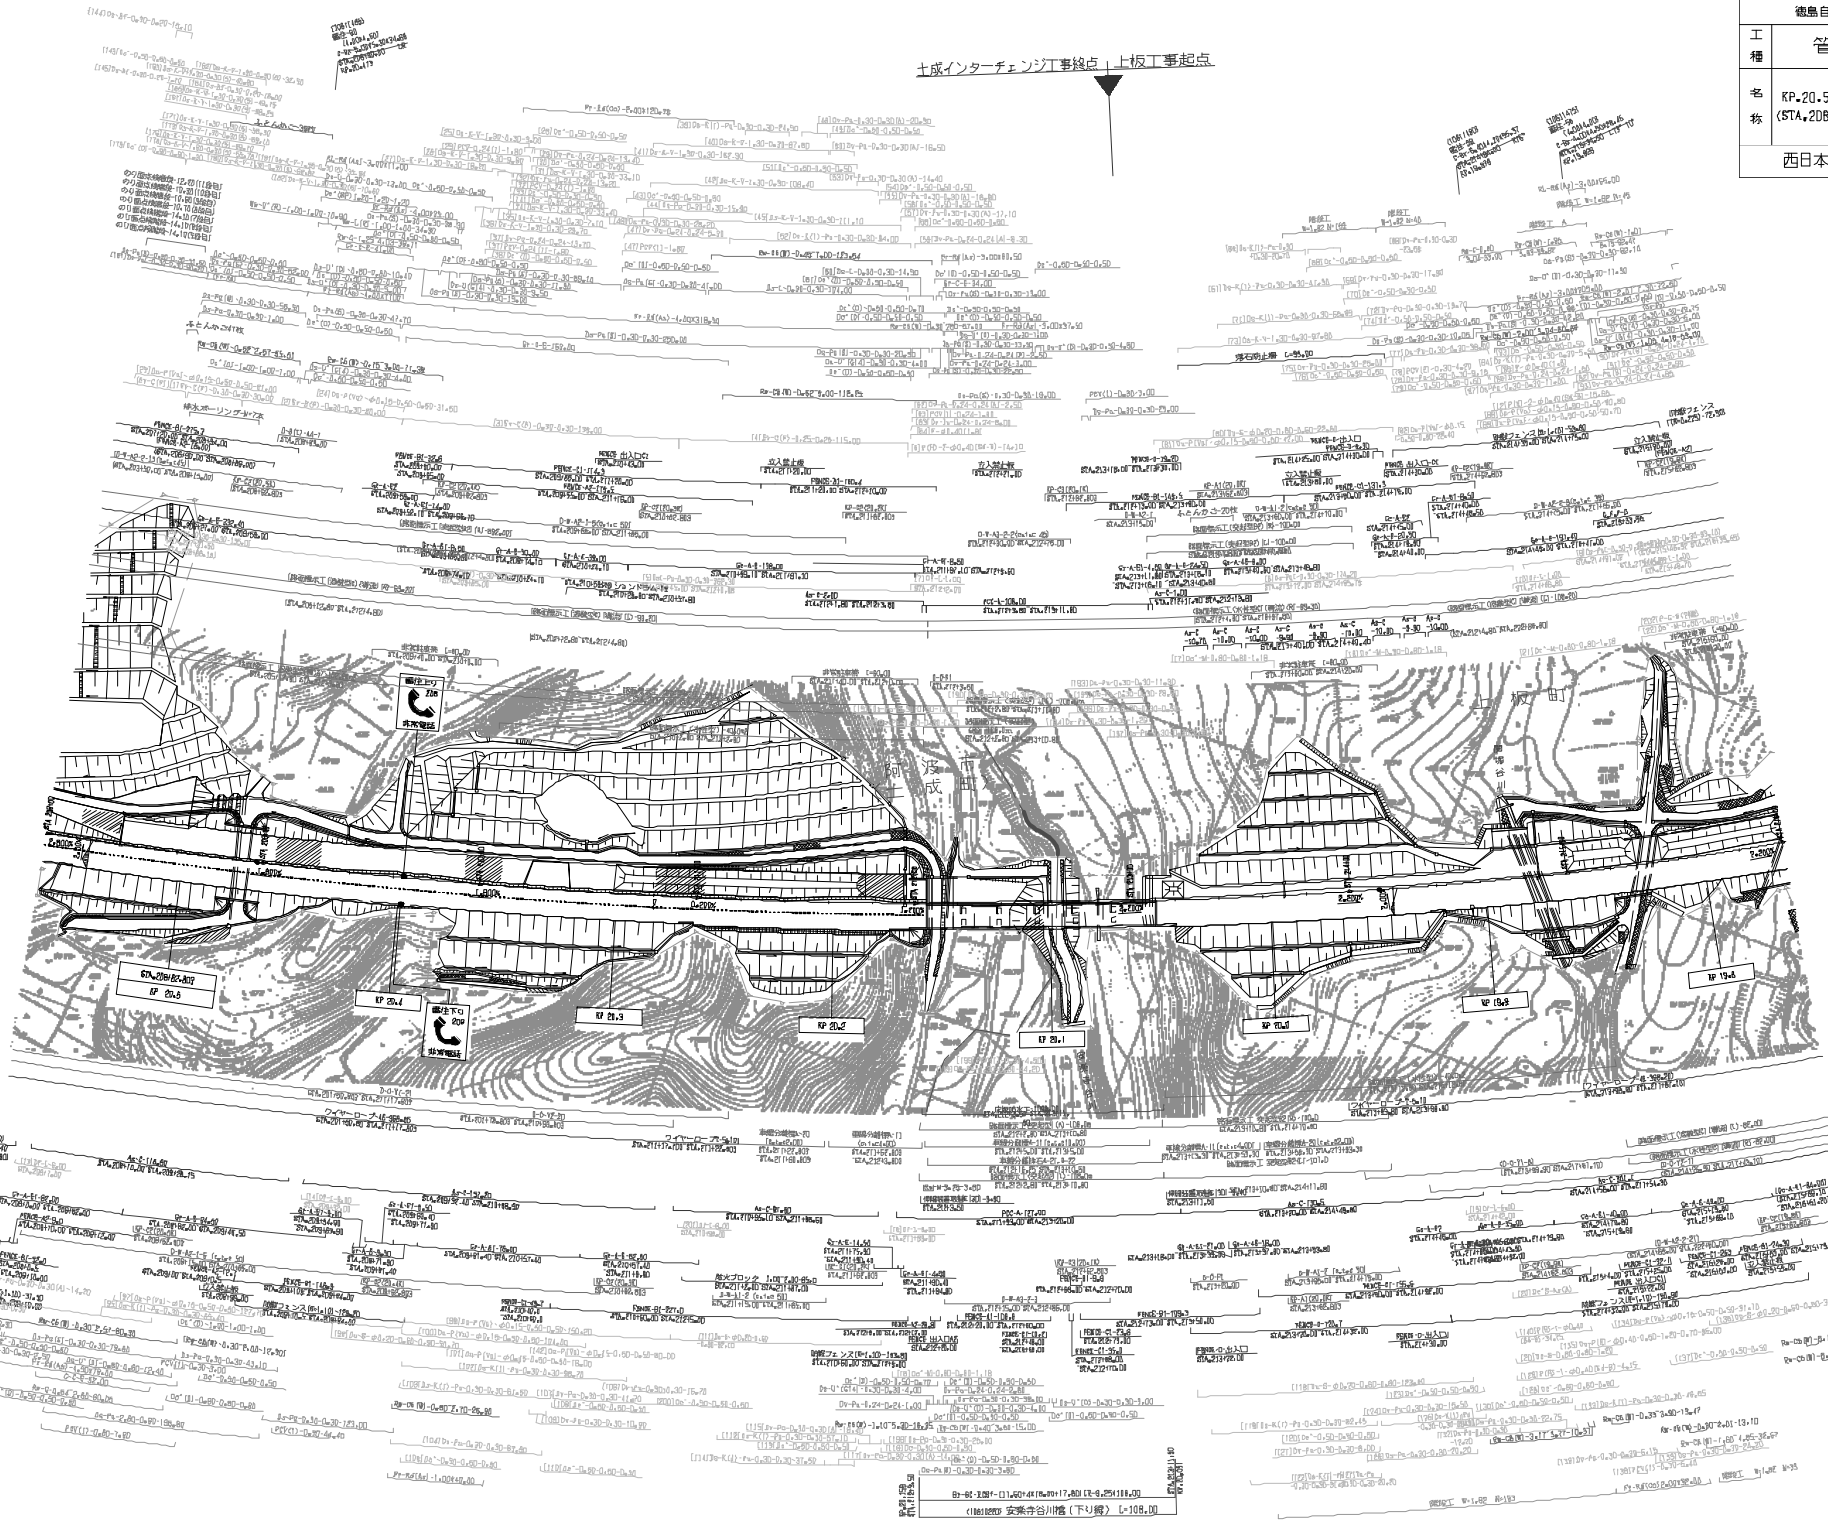

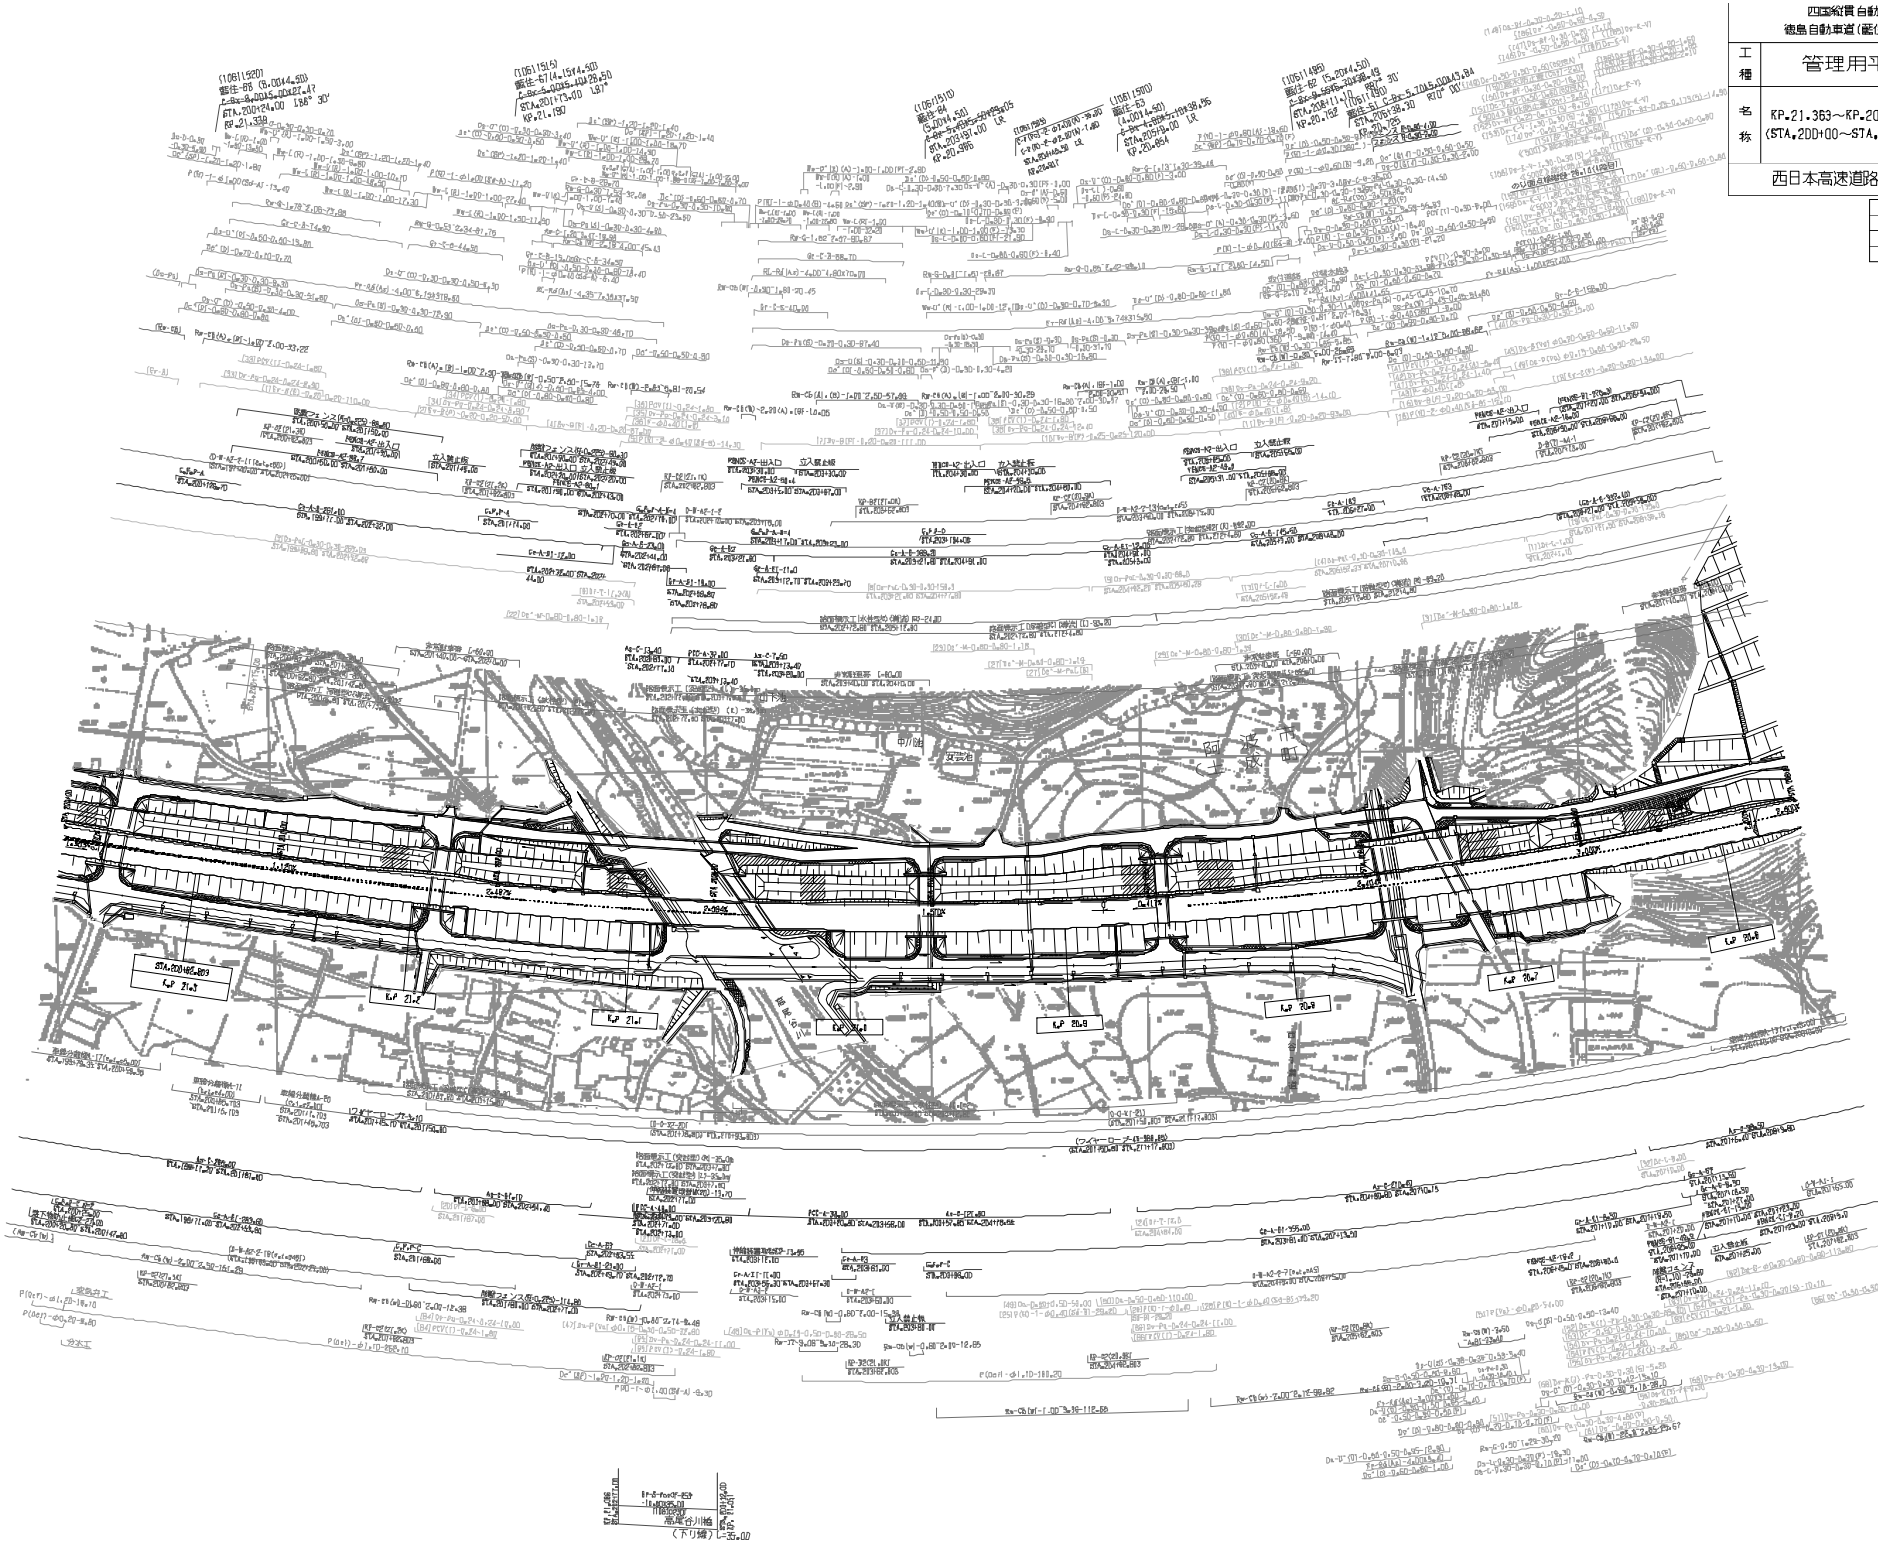

四国縦貫自動車道

工種	管理用平面図		
名称	KP.21.363～KP.20.563 (STA.2DD+00～STA.2D8+0D)	縮尺 1/1000	16 17

西日本高速道路（株）四国支社

調整年月	概要
第1回 2005年10月	

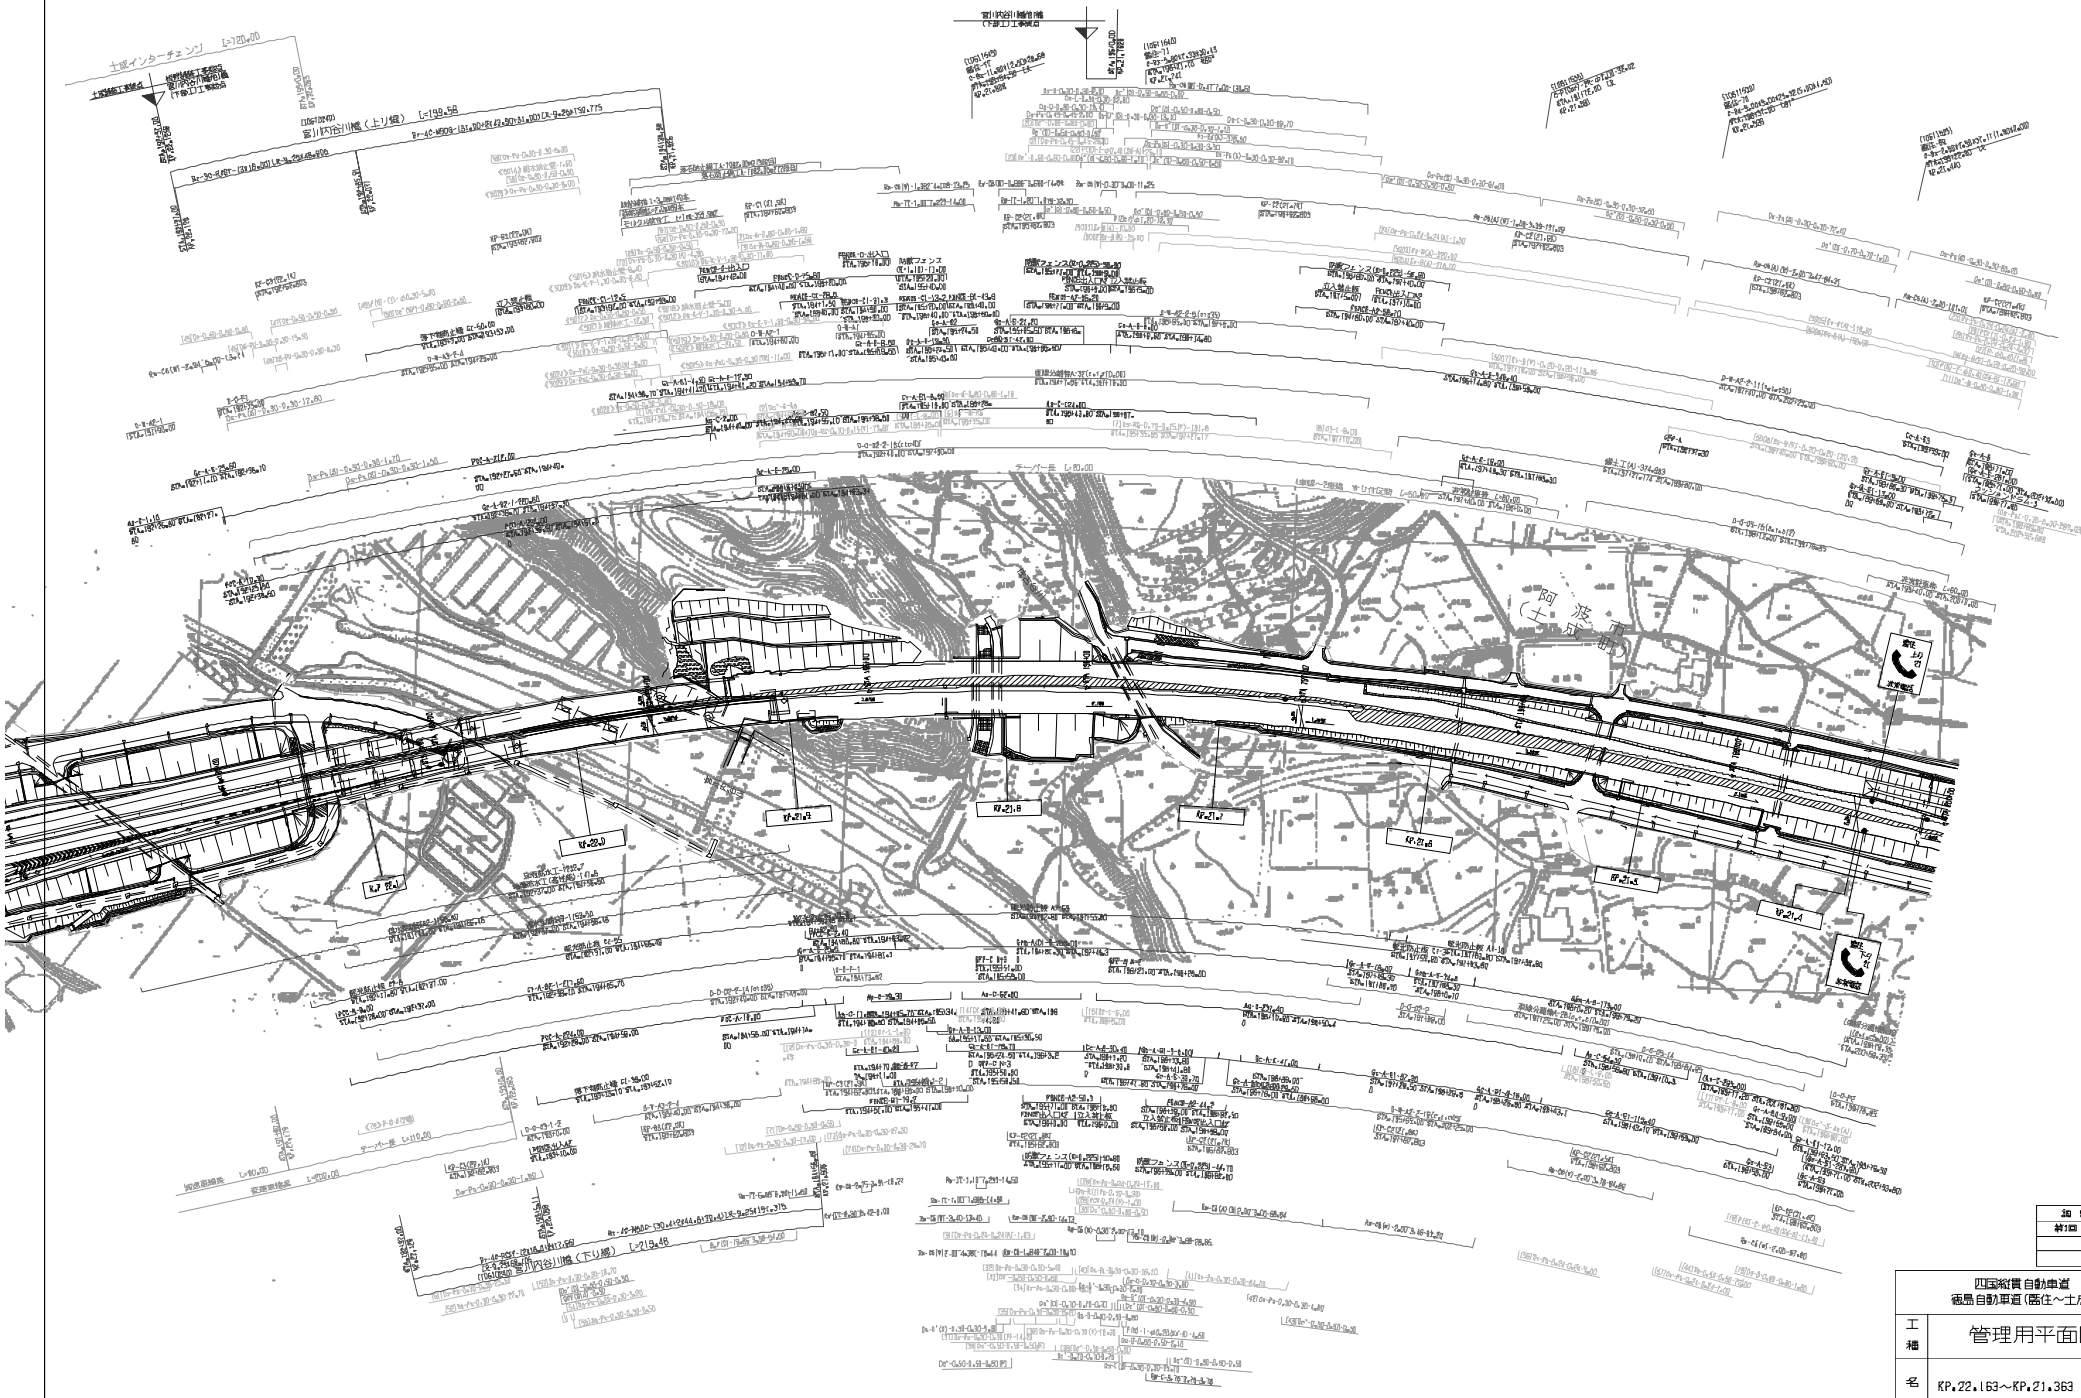

施設年月	備考
第1回 2005年10月	

四国縦貫自動車道 徳島自動車道（脇住～土成）			——
工種	管理用平面図		——
名称	KP.22.163～KP.21.363 (STA.192+00～STA.200+00)	縮尺 1/1000	17 17

西日本高速道路（株）四国支社

施工分の「」は本線、《 》は地線を示す

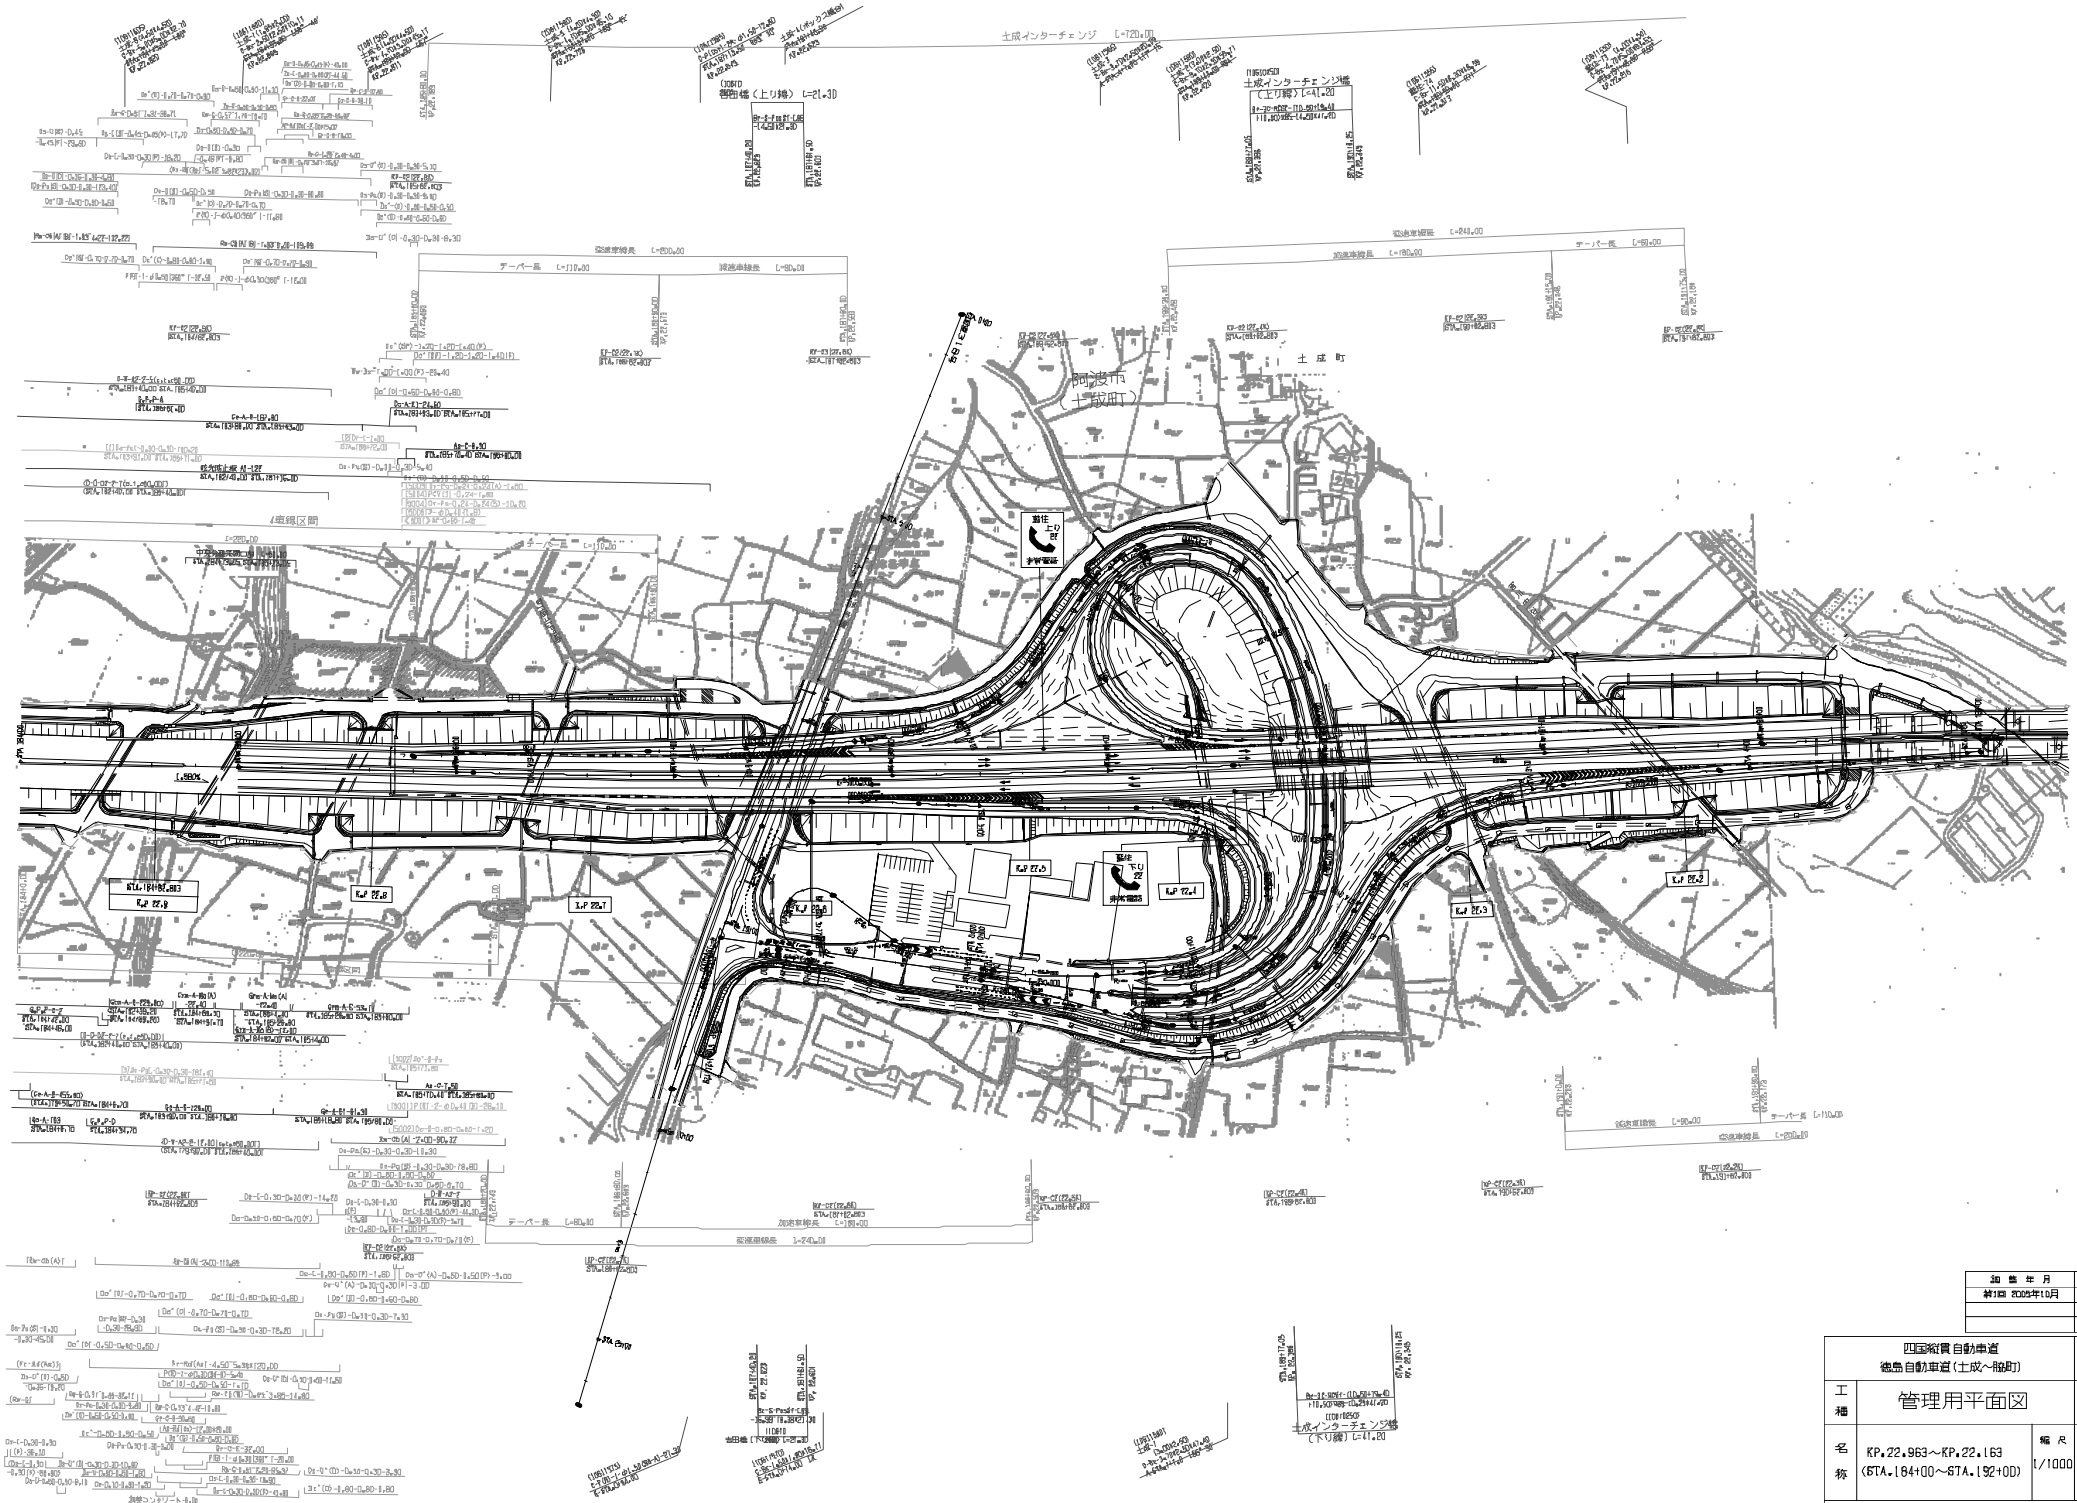
土成インターチェンジ　L=720.00
土成町
KP 22.5
KP 22.6
KP 22.7
KP 22.8
KP 22.4
KP 22.3
KP 22.2
KP 22.1
STA. 184+85.883

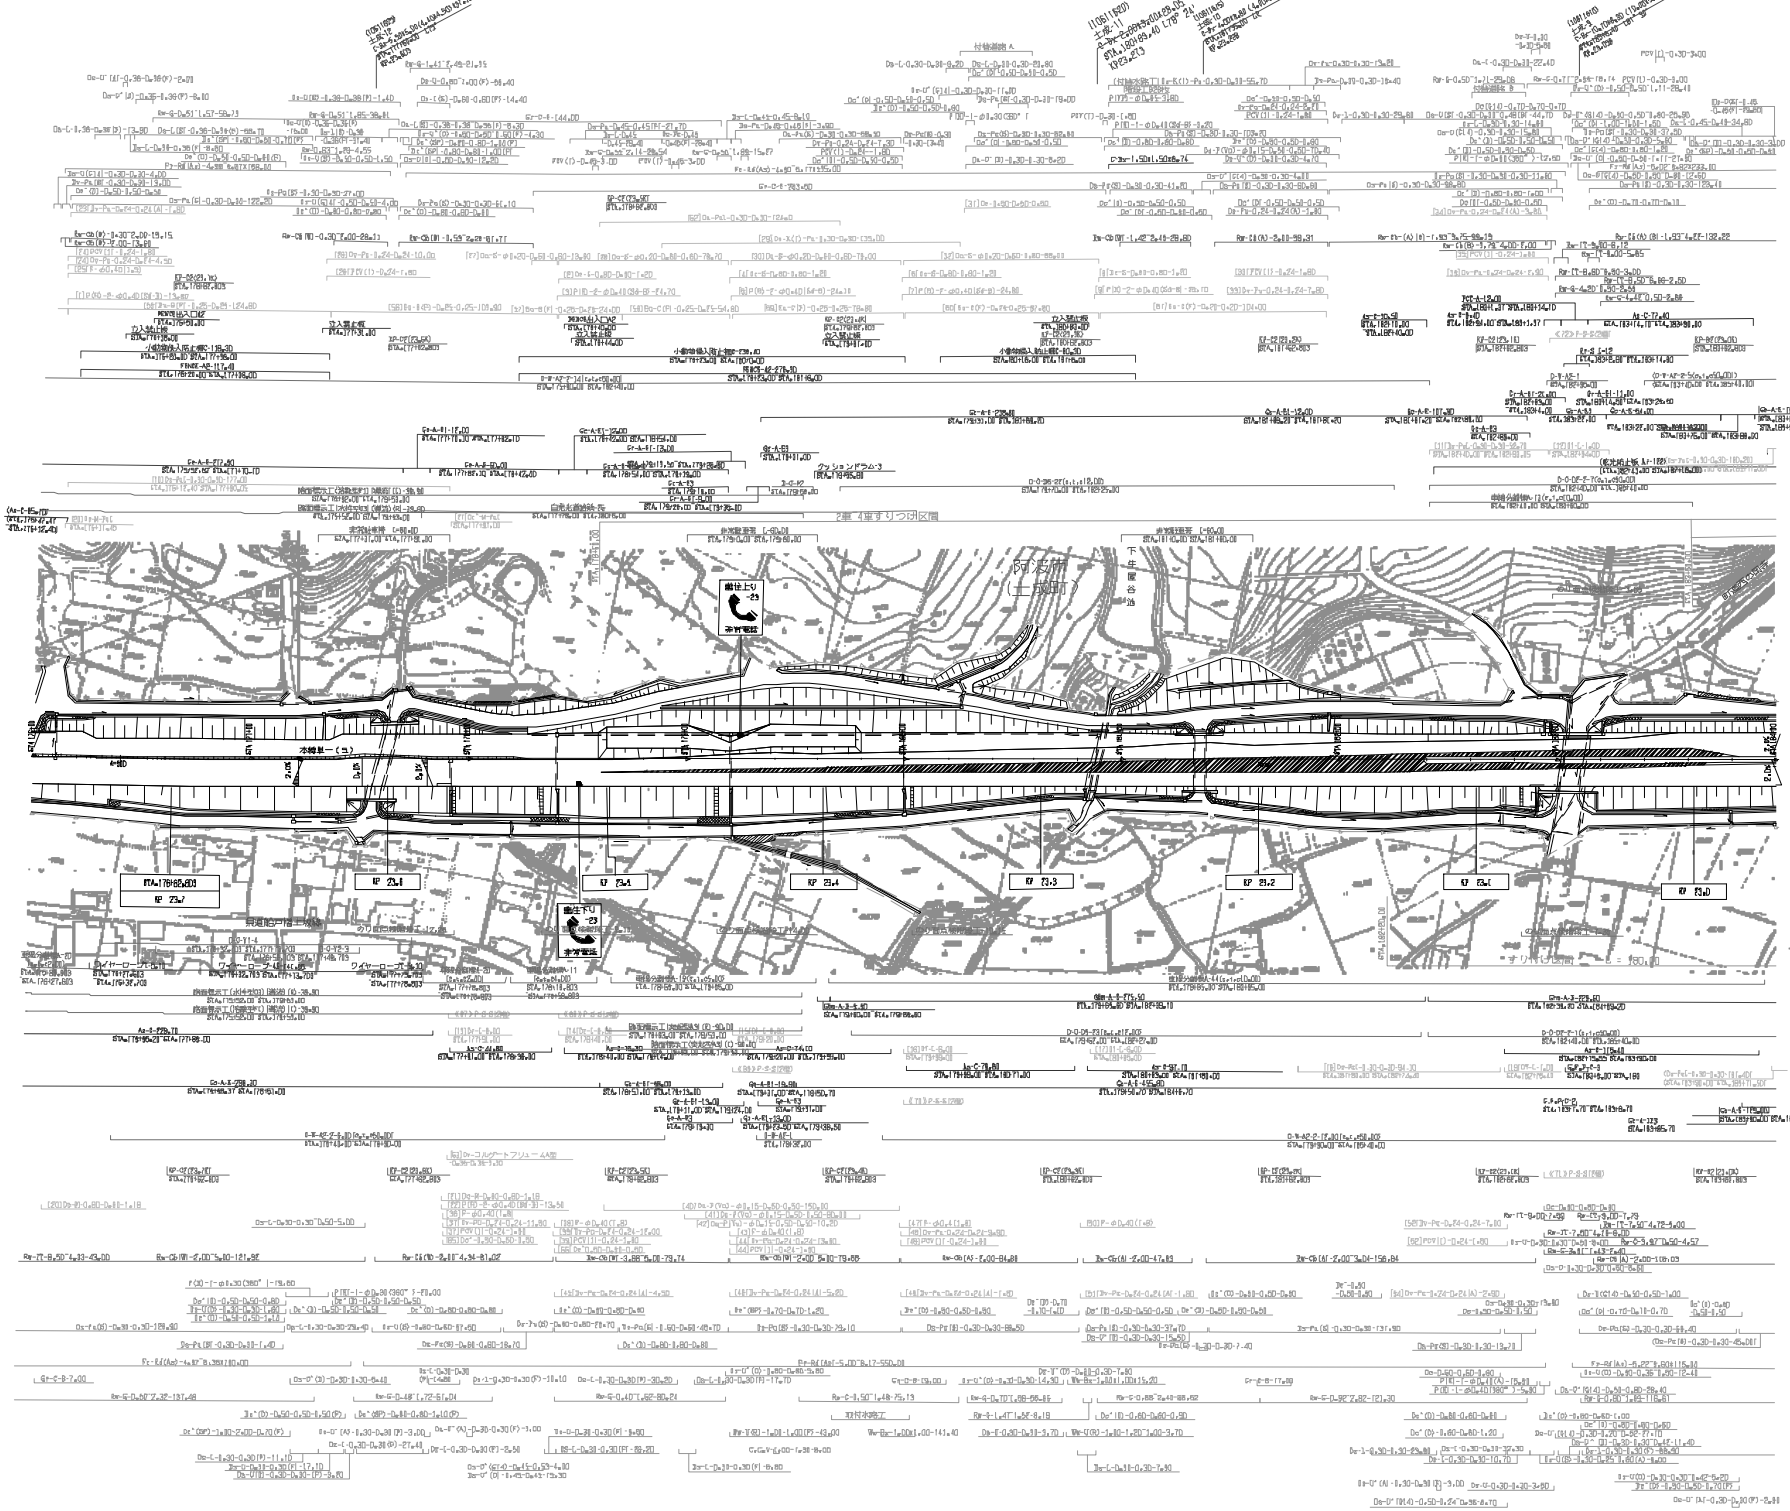

四国縦貫自動車道
徳島自動車道（土成～船町）

工種	管理用平面図		
名称	KP.23.763～KP.22.963 (STA.175+00～STA.184+00)	縮尺	1/1000
		2 / 25	

西日本高速道路（株）四国支社

調整年月	概要
第1回 2005年10月	

※数上げの［ ］は本線、＜ ＞は副詳を示す

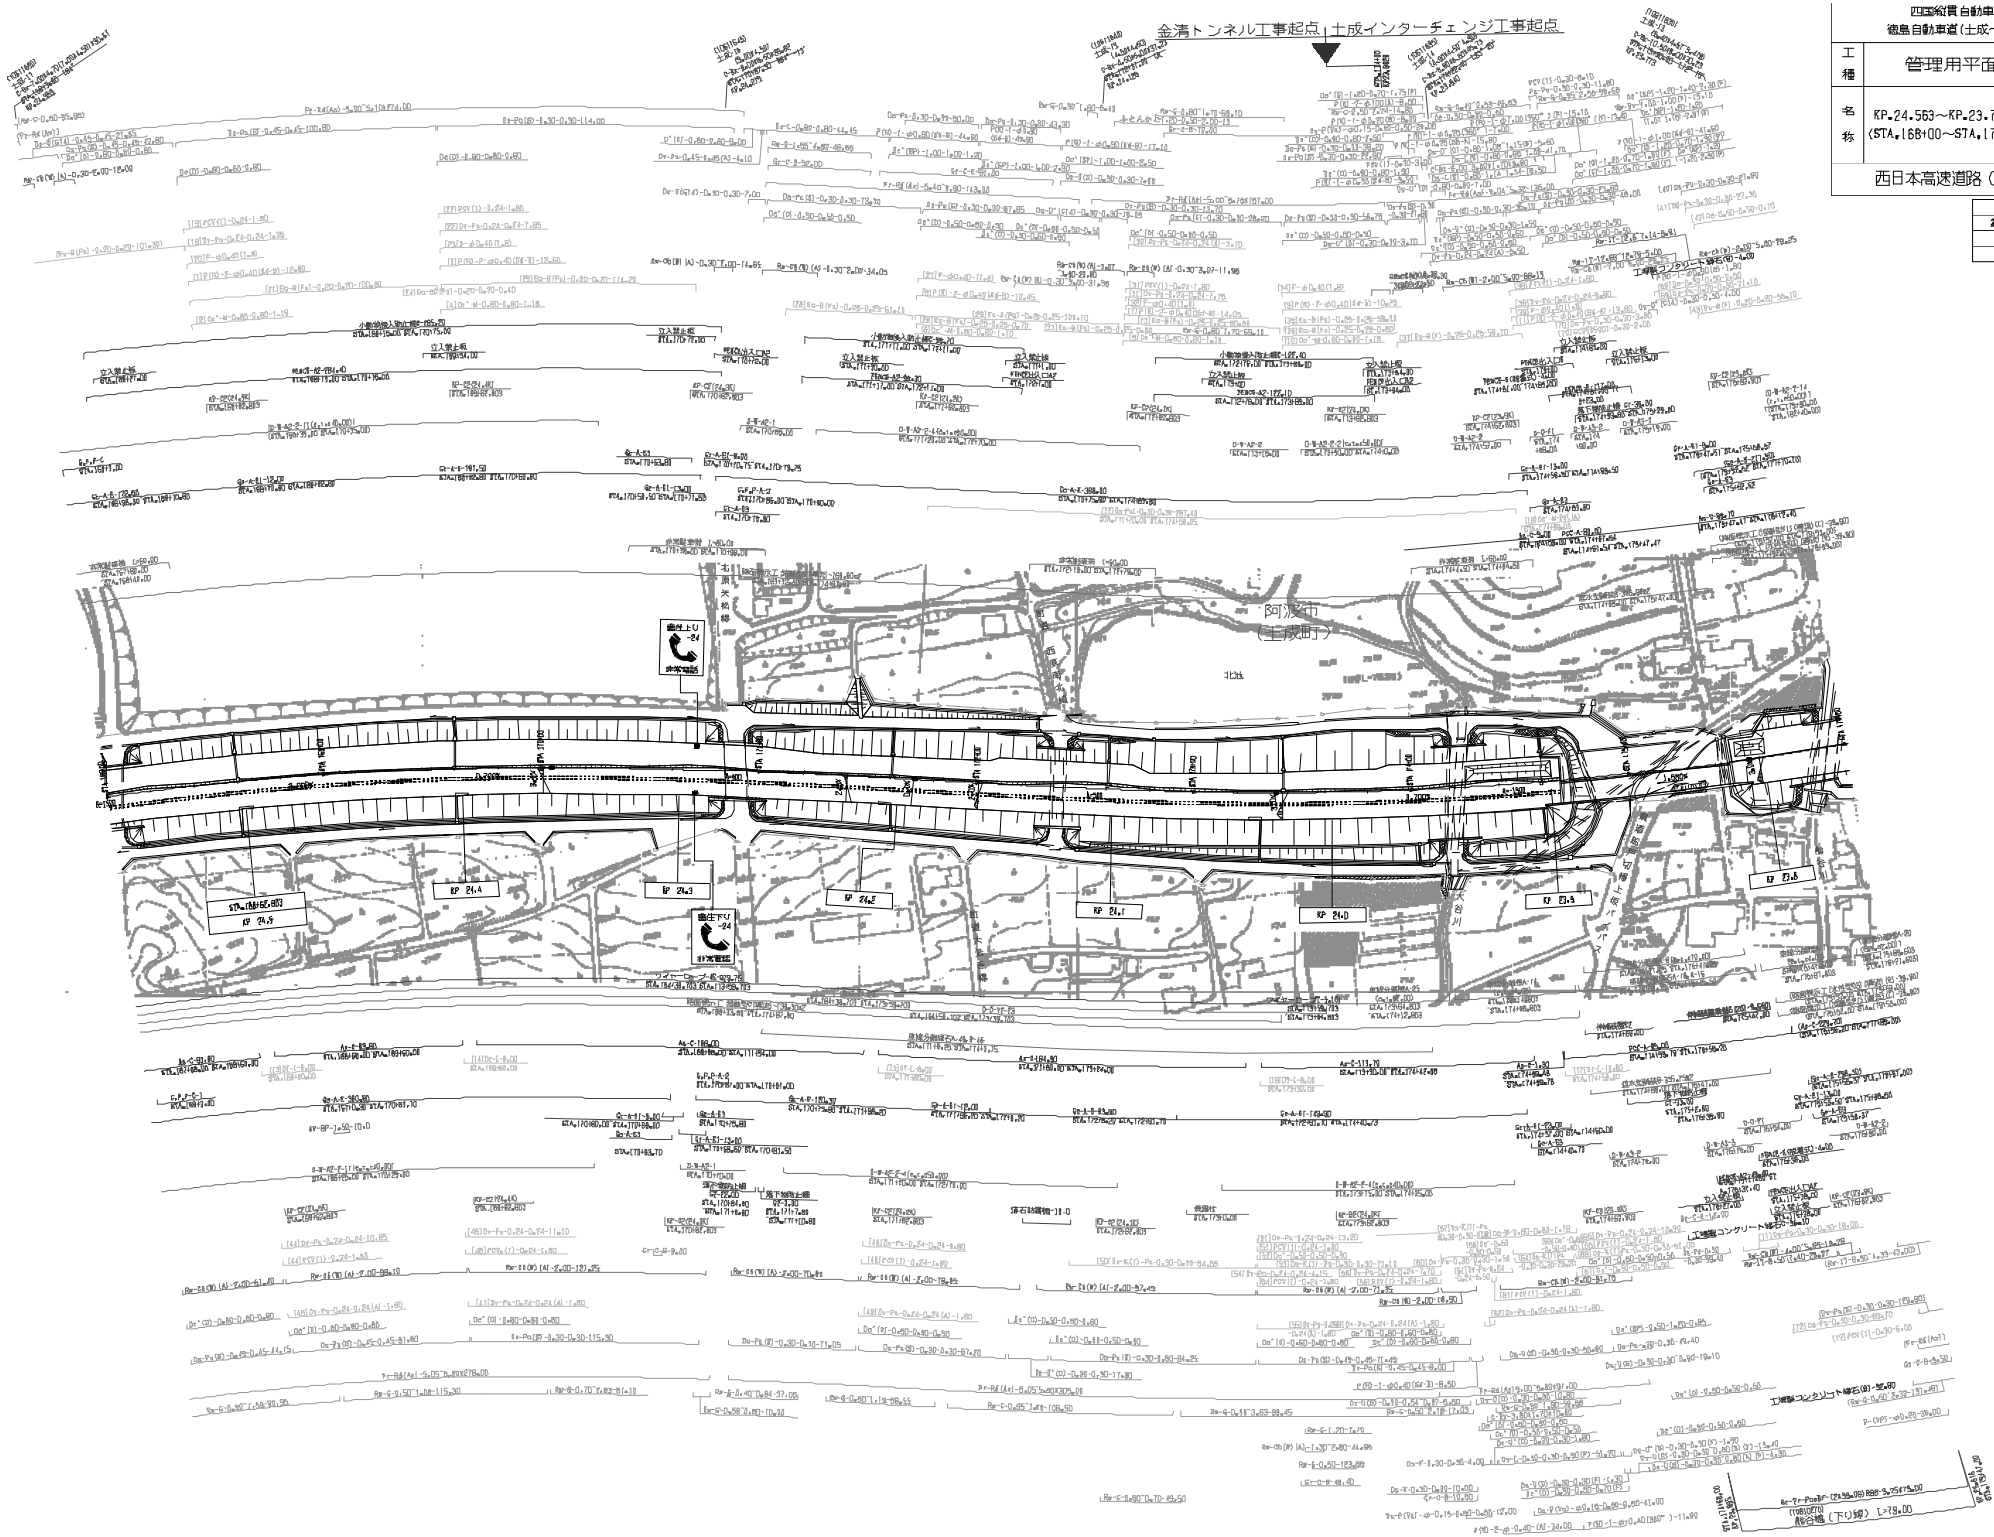

四国縦貫自動車道 徳島自動車道(土成～船町)			
工種	管理用平面図		
名称	KP.24.563～KP.23.763 (STA.166+00～STA.176+00)	縮尺 1/1000	3 25
西日本高速道路（株）四国支社			

調整年月	概要
第1回 2005年10月	

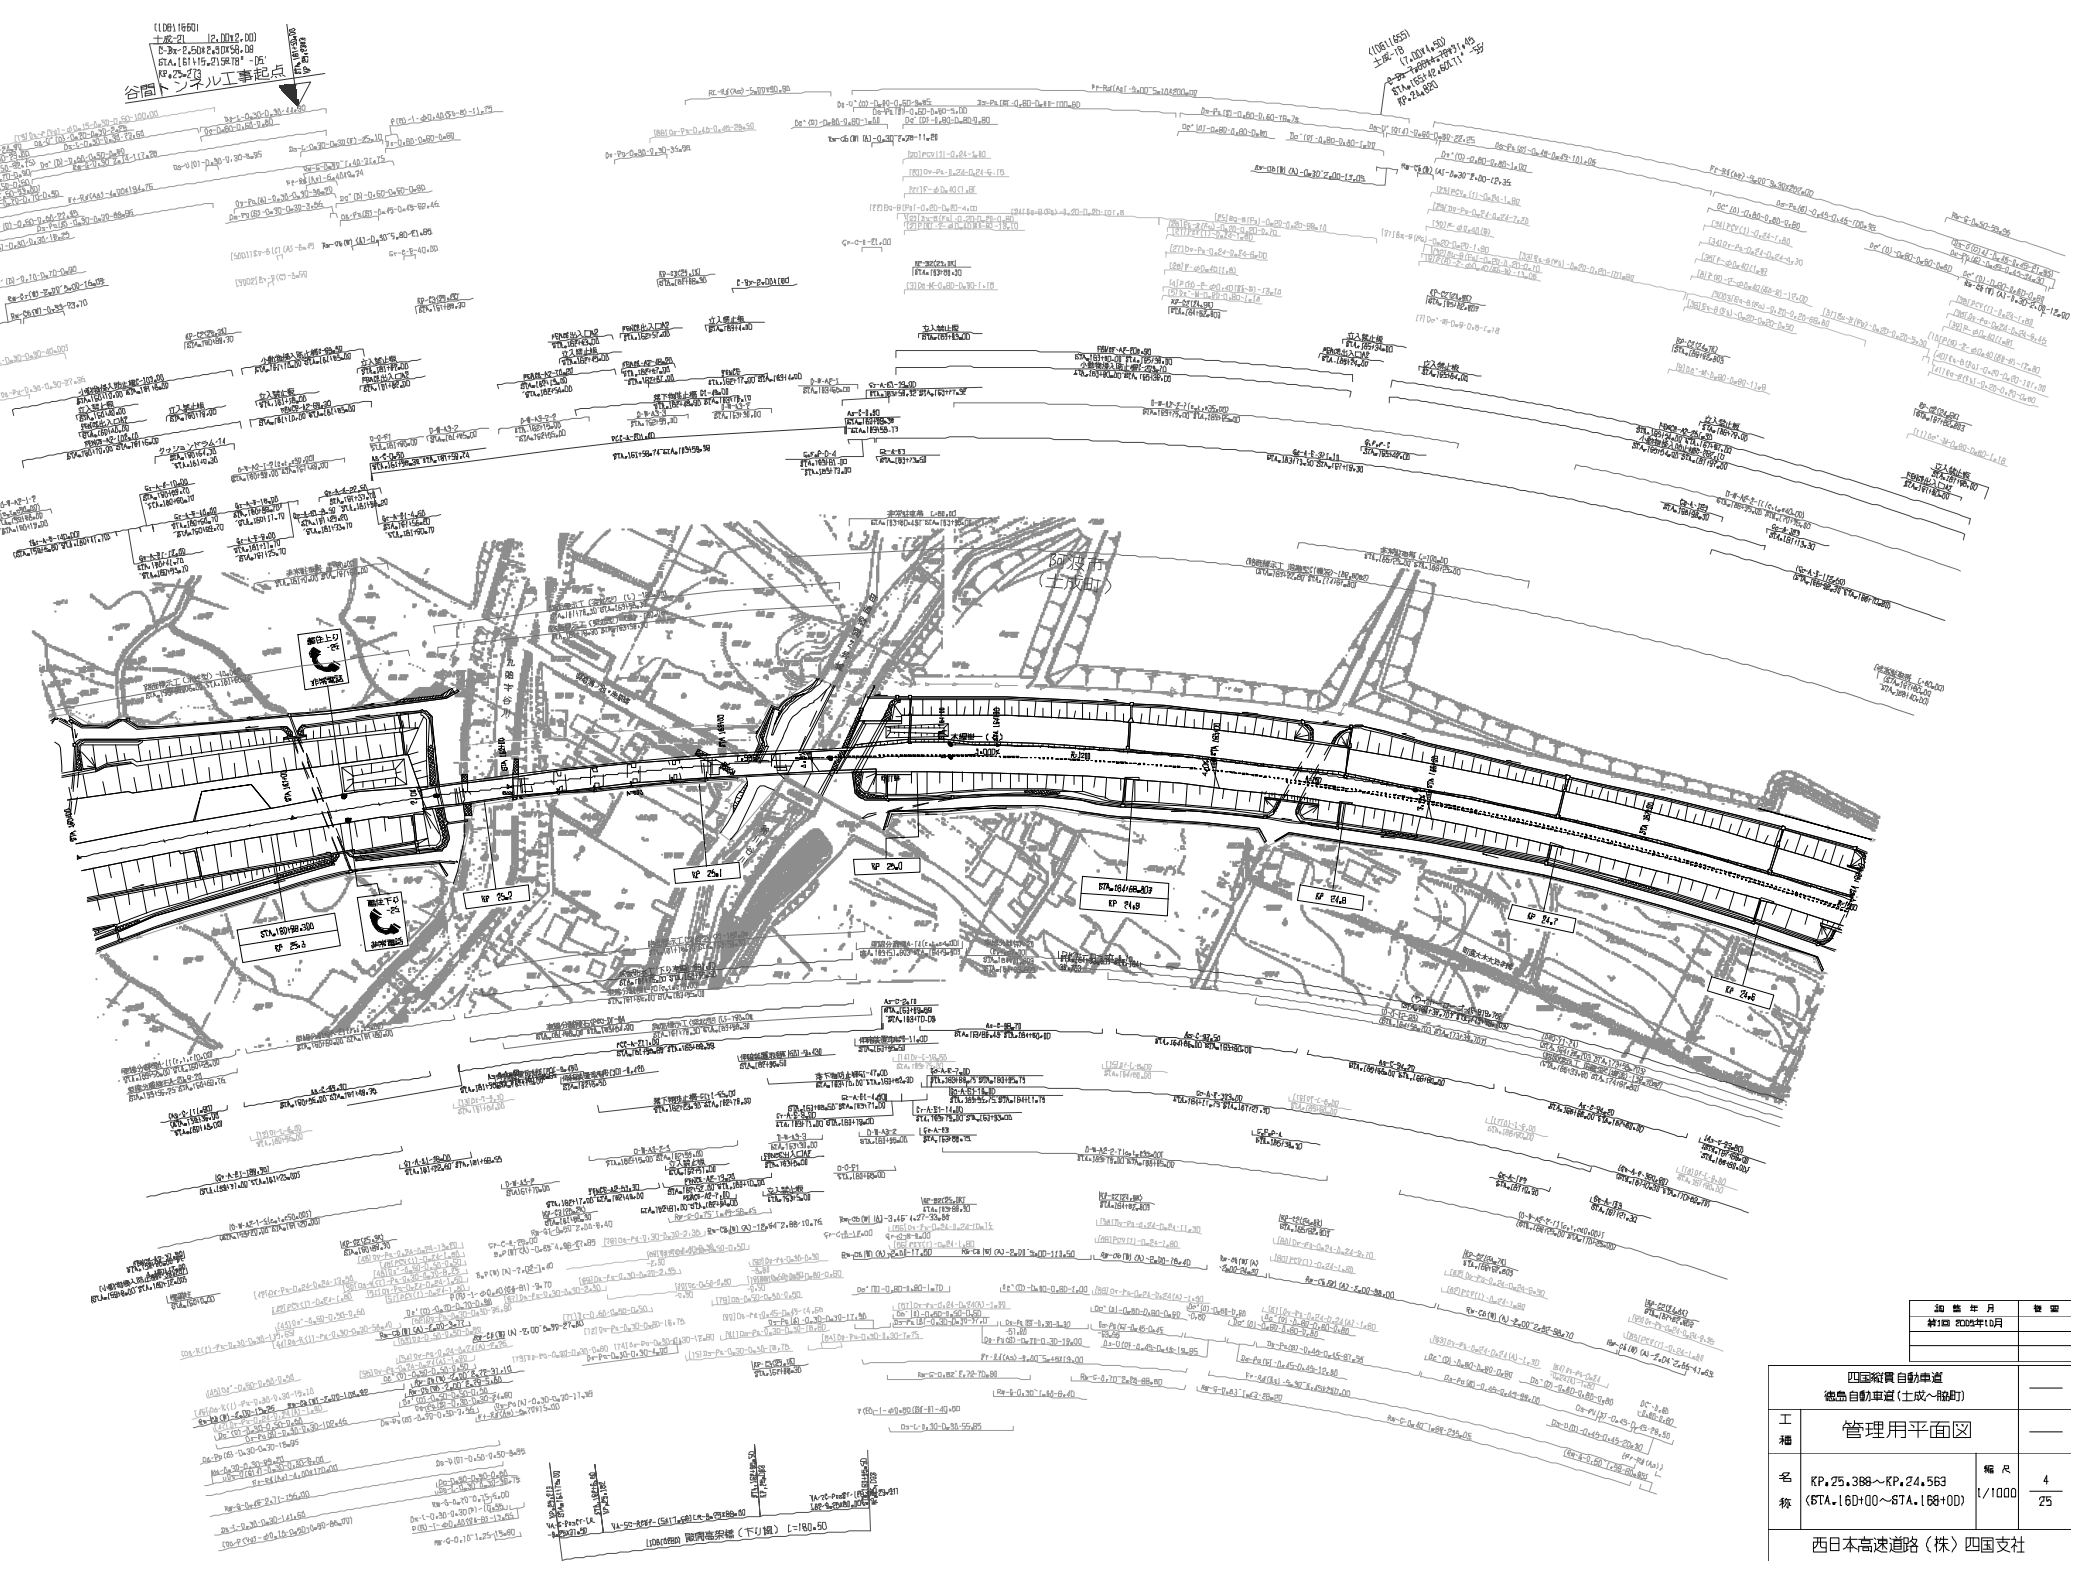
谷間トンネル工事起点
KP 25.3
KP 25.2
KP 25.1
KP 24.9
KP 24.8

施設年月	備考
第1回 2005年10月	

四国縦貫自動車道 徳島自動車道（土成～脇町）			——
工種	管理用平面図		——

西日本高速道路（株）四国支社

四国縦貫自動車道
徳島自動車道（土成～脇町）

工種	管理用平面図		
名称	KP.26.988～KP.26.188 (STA.144+00～STA.152+00)	縮尺 1/1000	6 25

西日本高速道路（株）四国支社

調整年月	概要
第1回 2005年10月	

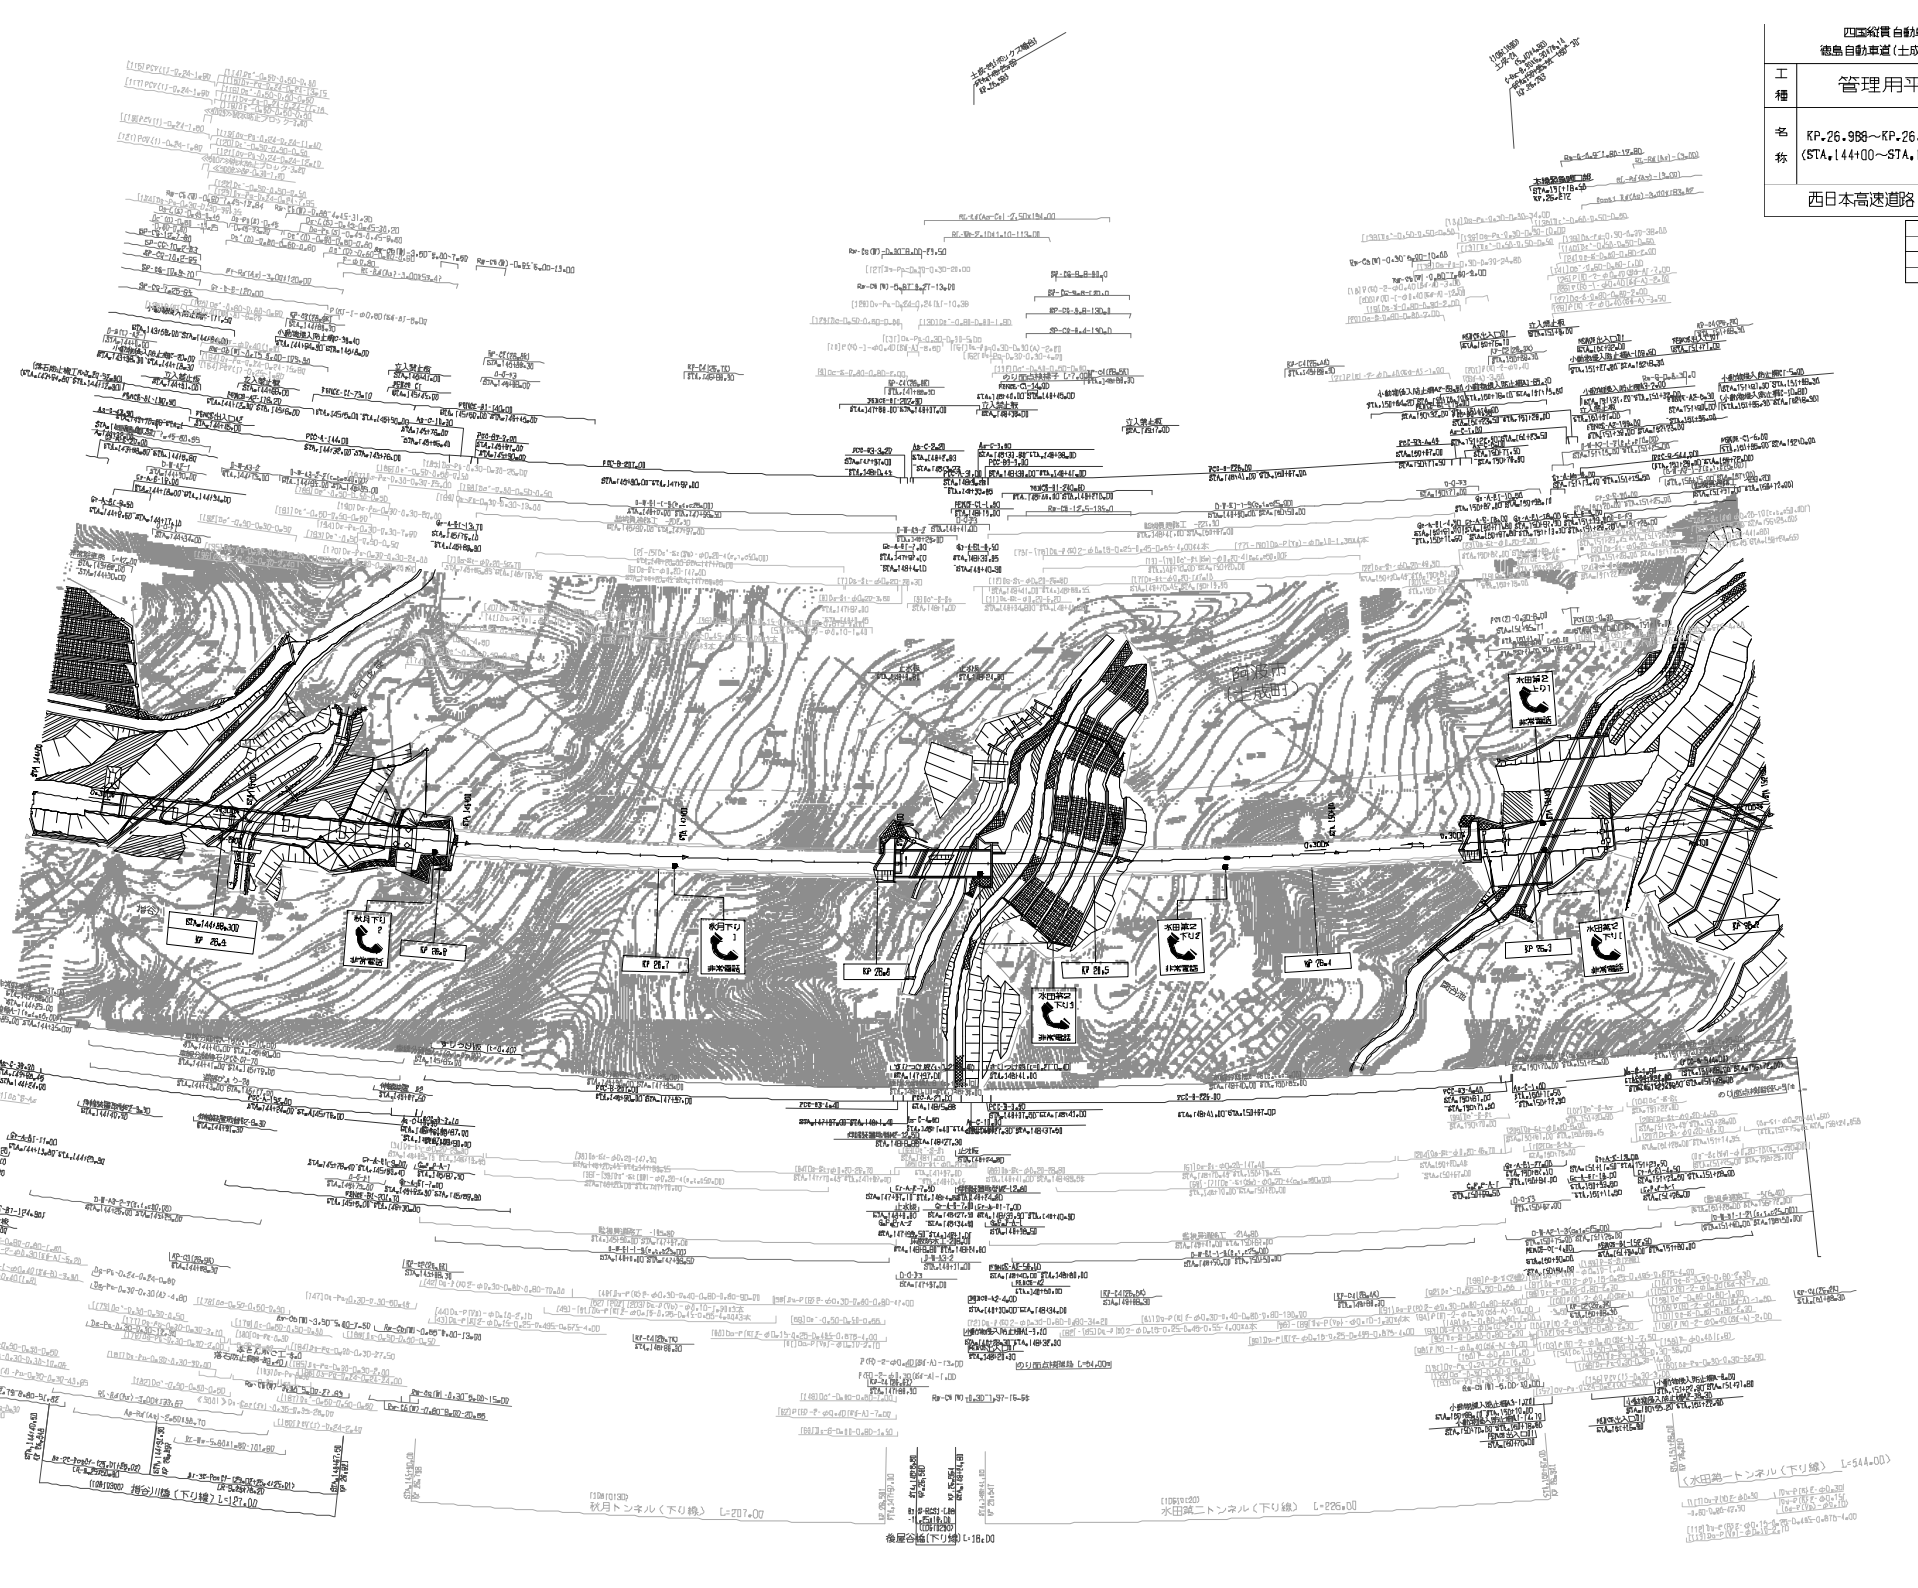

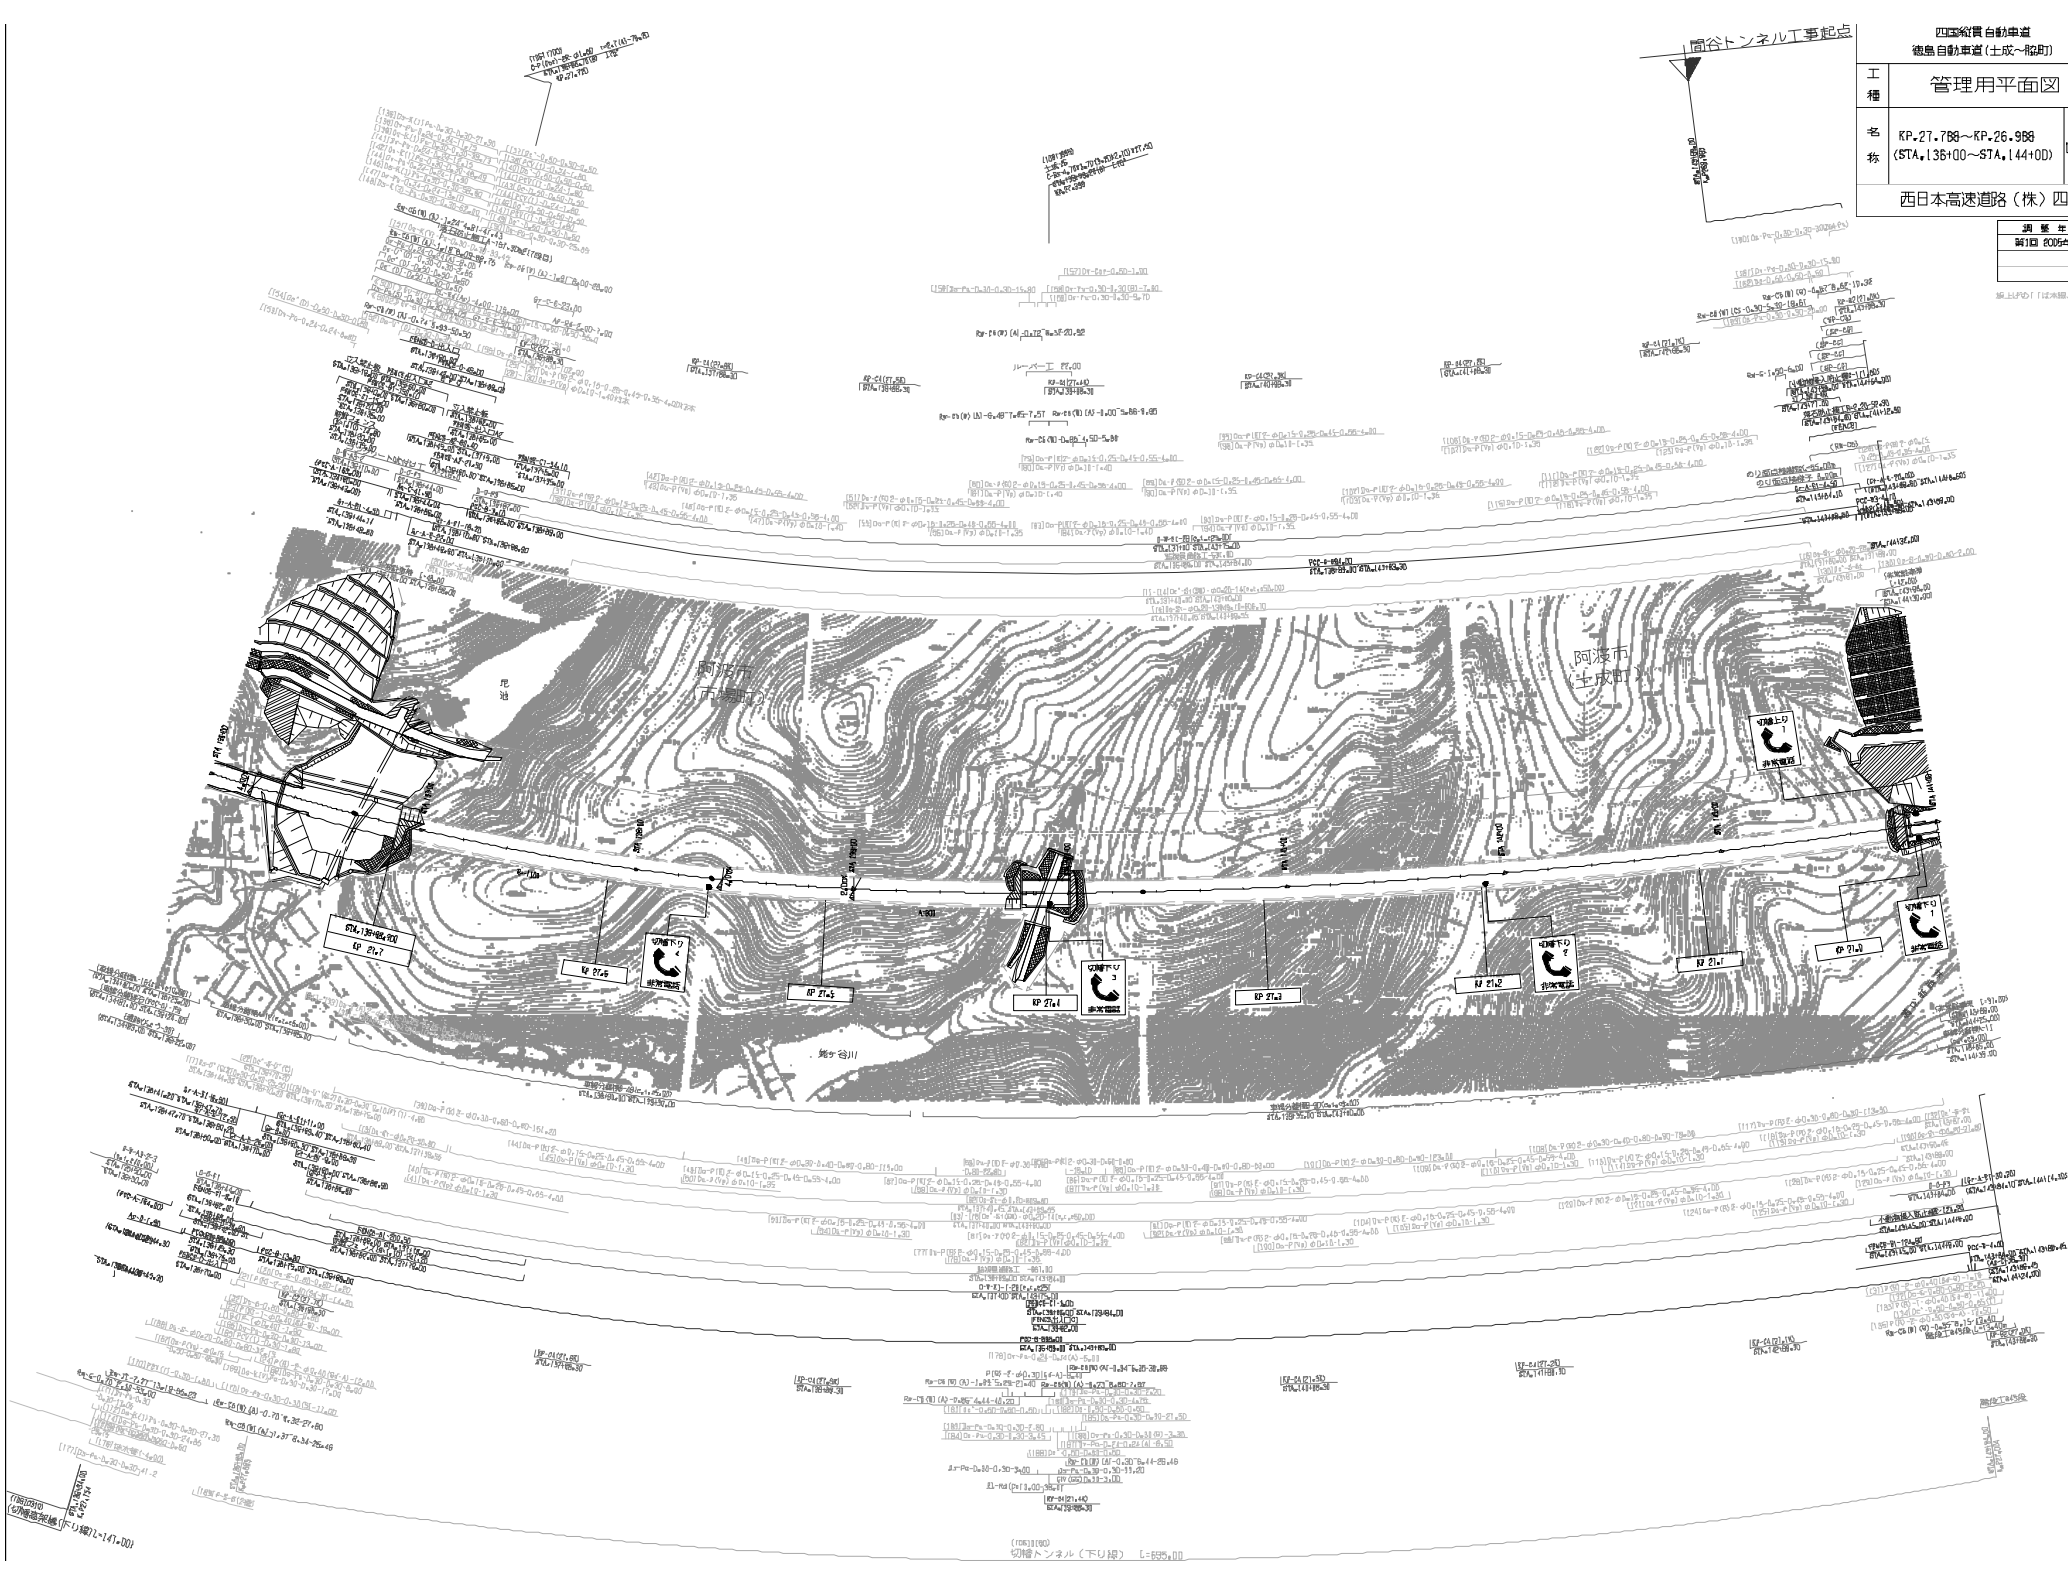

調整年月	概要
第1回 2005年10月	

線上段の「（」は本線、＜＞は連絡路を示す

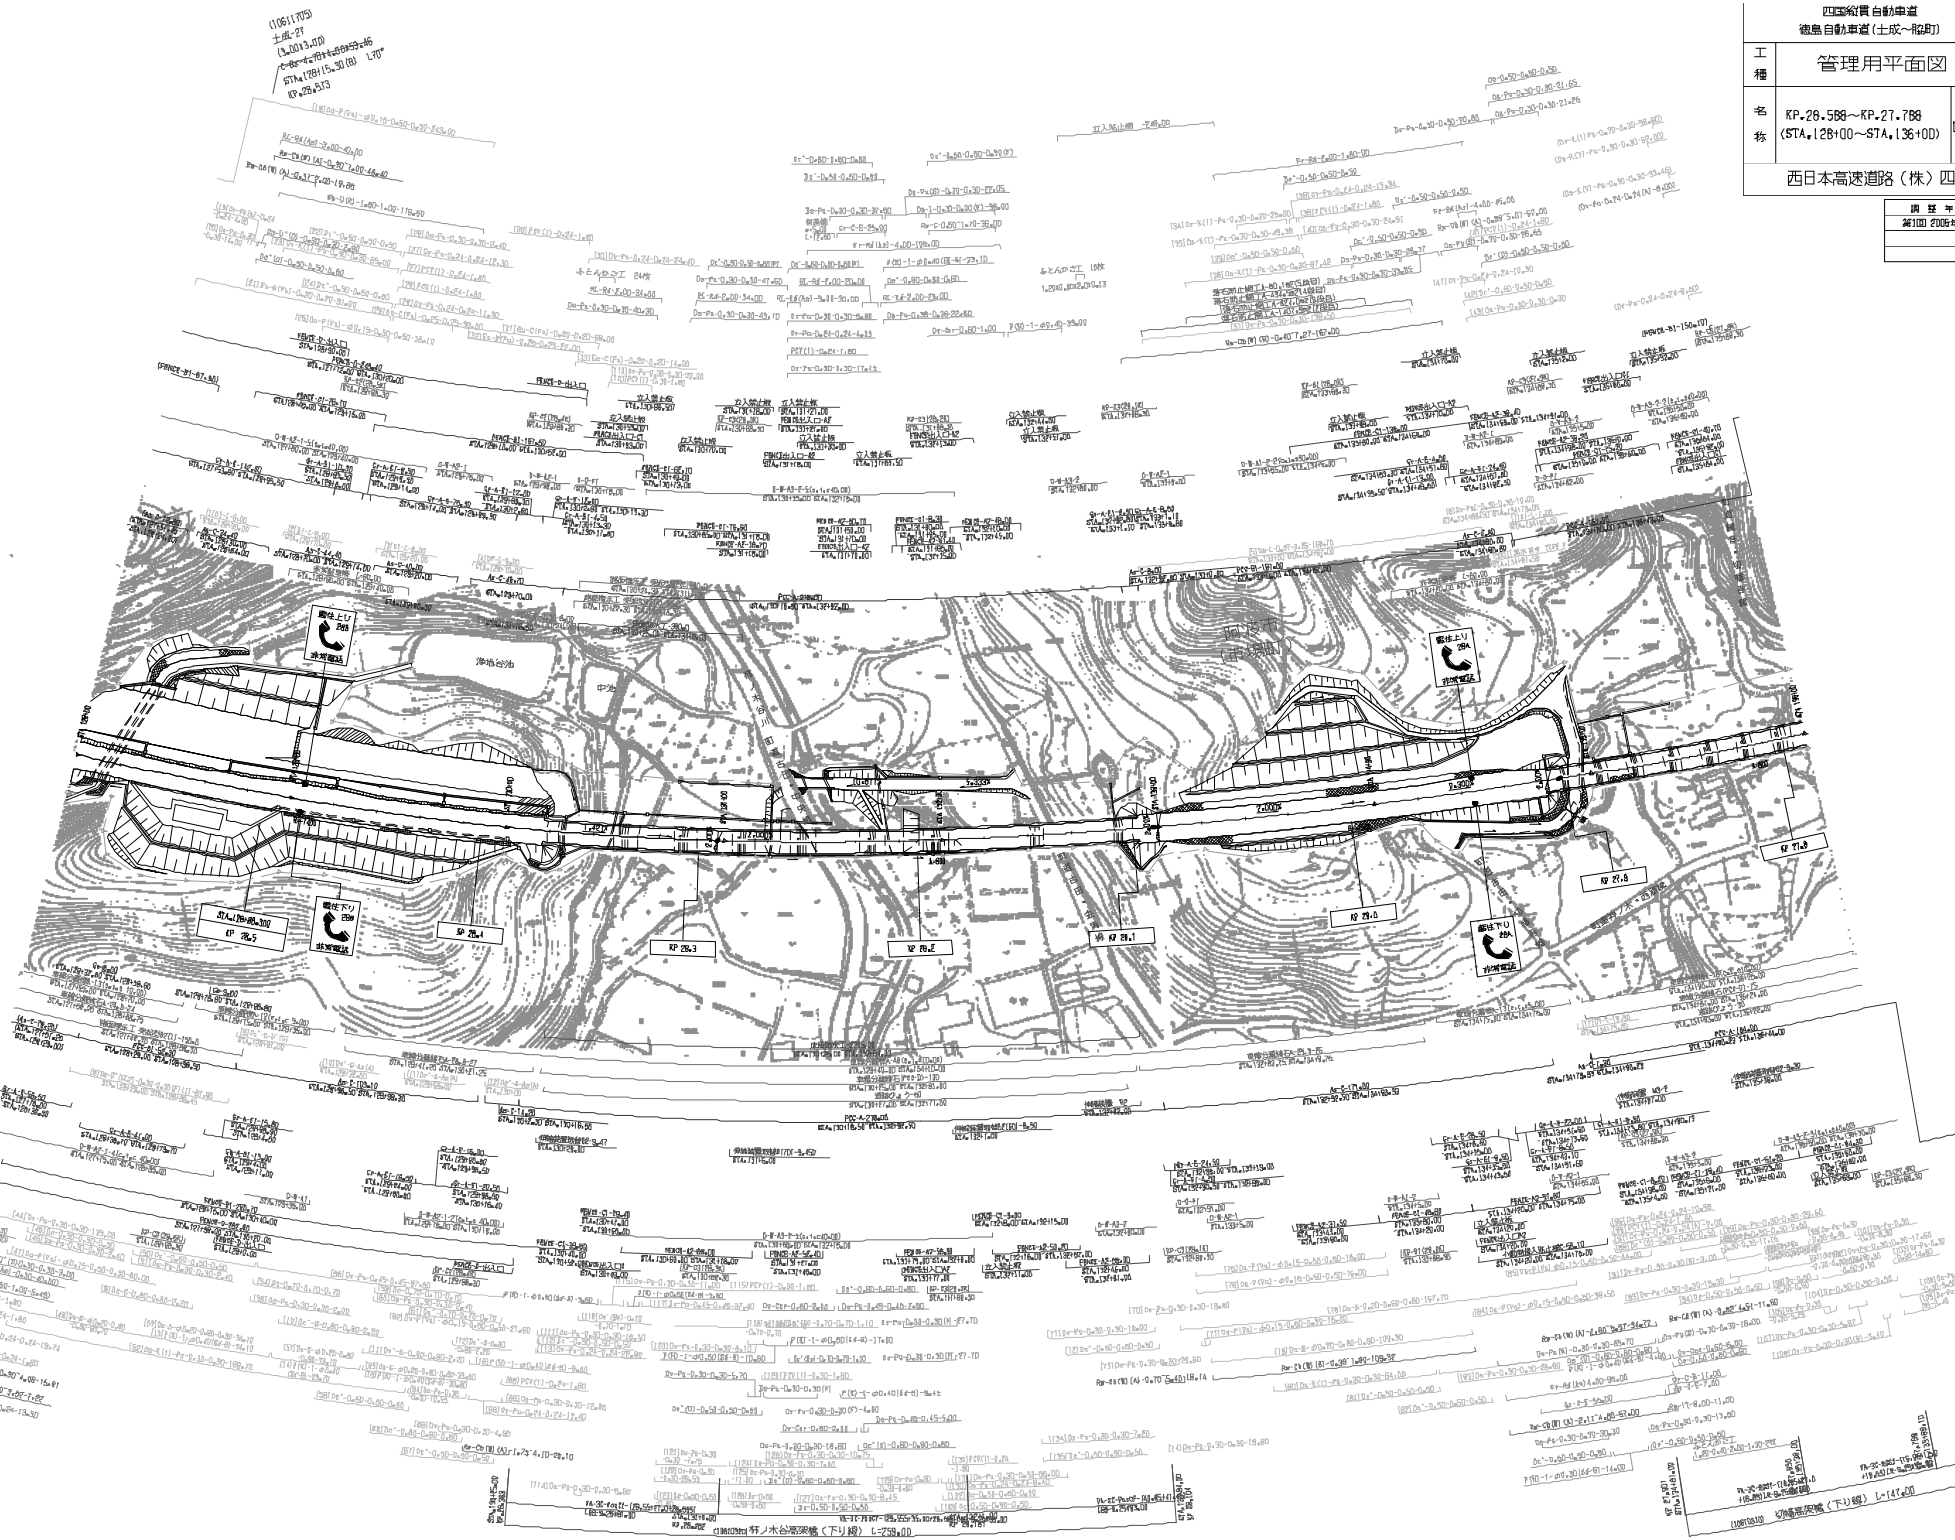

四国縦貫自動車道
徳島自動車道（土成～脇町）

工種	管理用平面図		
名称	KP.28.588～KP.27.788 (STA.128+00～STA.136+00)	縮尺	1/1000
			B 25

西日本高速道路（株）四国支社

調整年月	概要
第100 2006年10月	

四国縦貫自動車道
徳島自動車道（土成～脇町）

工種	管理用平面図		
名称	KP.29.388～KP.28.588 (STA.120+00～STA.128+00)	縮尺 1/1000	9 25

西日本高速道路（株）四国支社

施工年月	摘要
平成20 2008年10月	

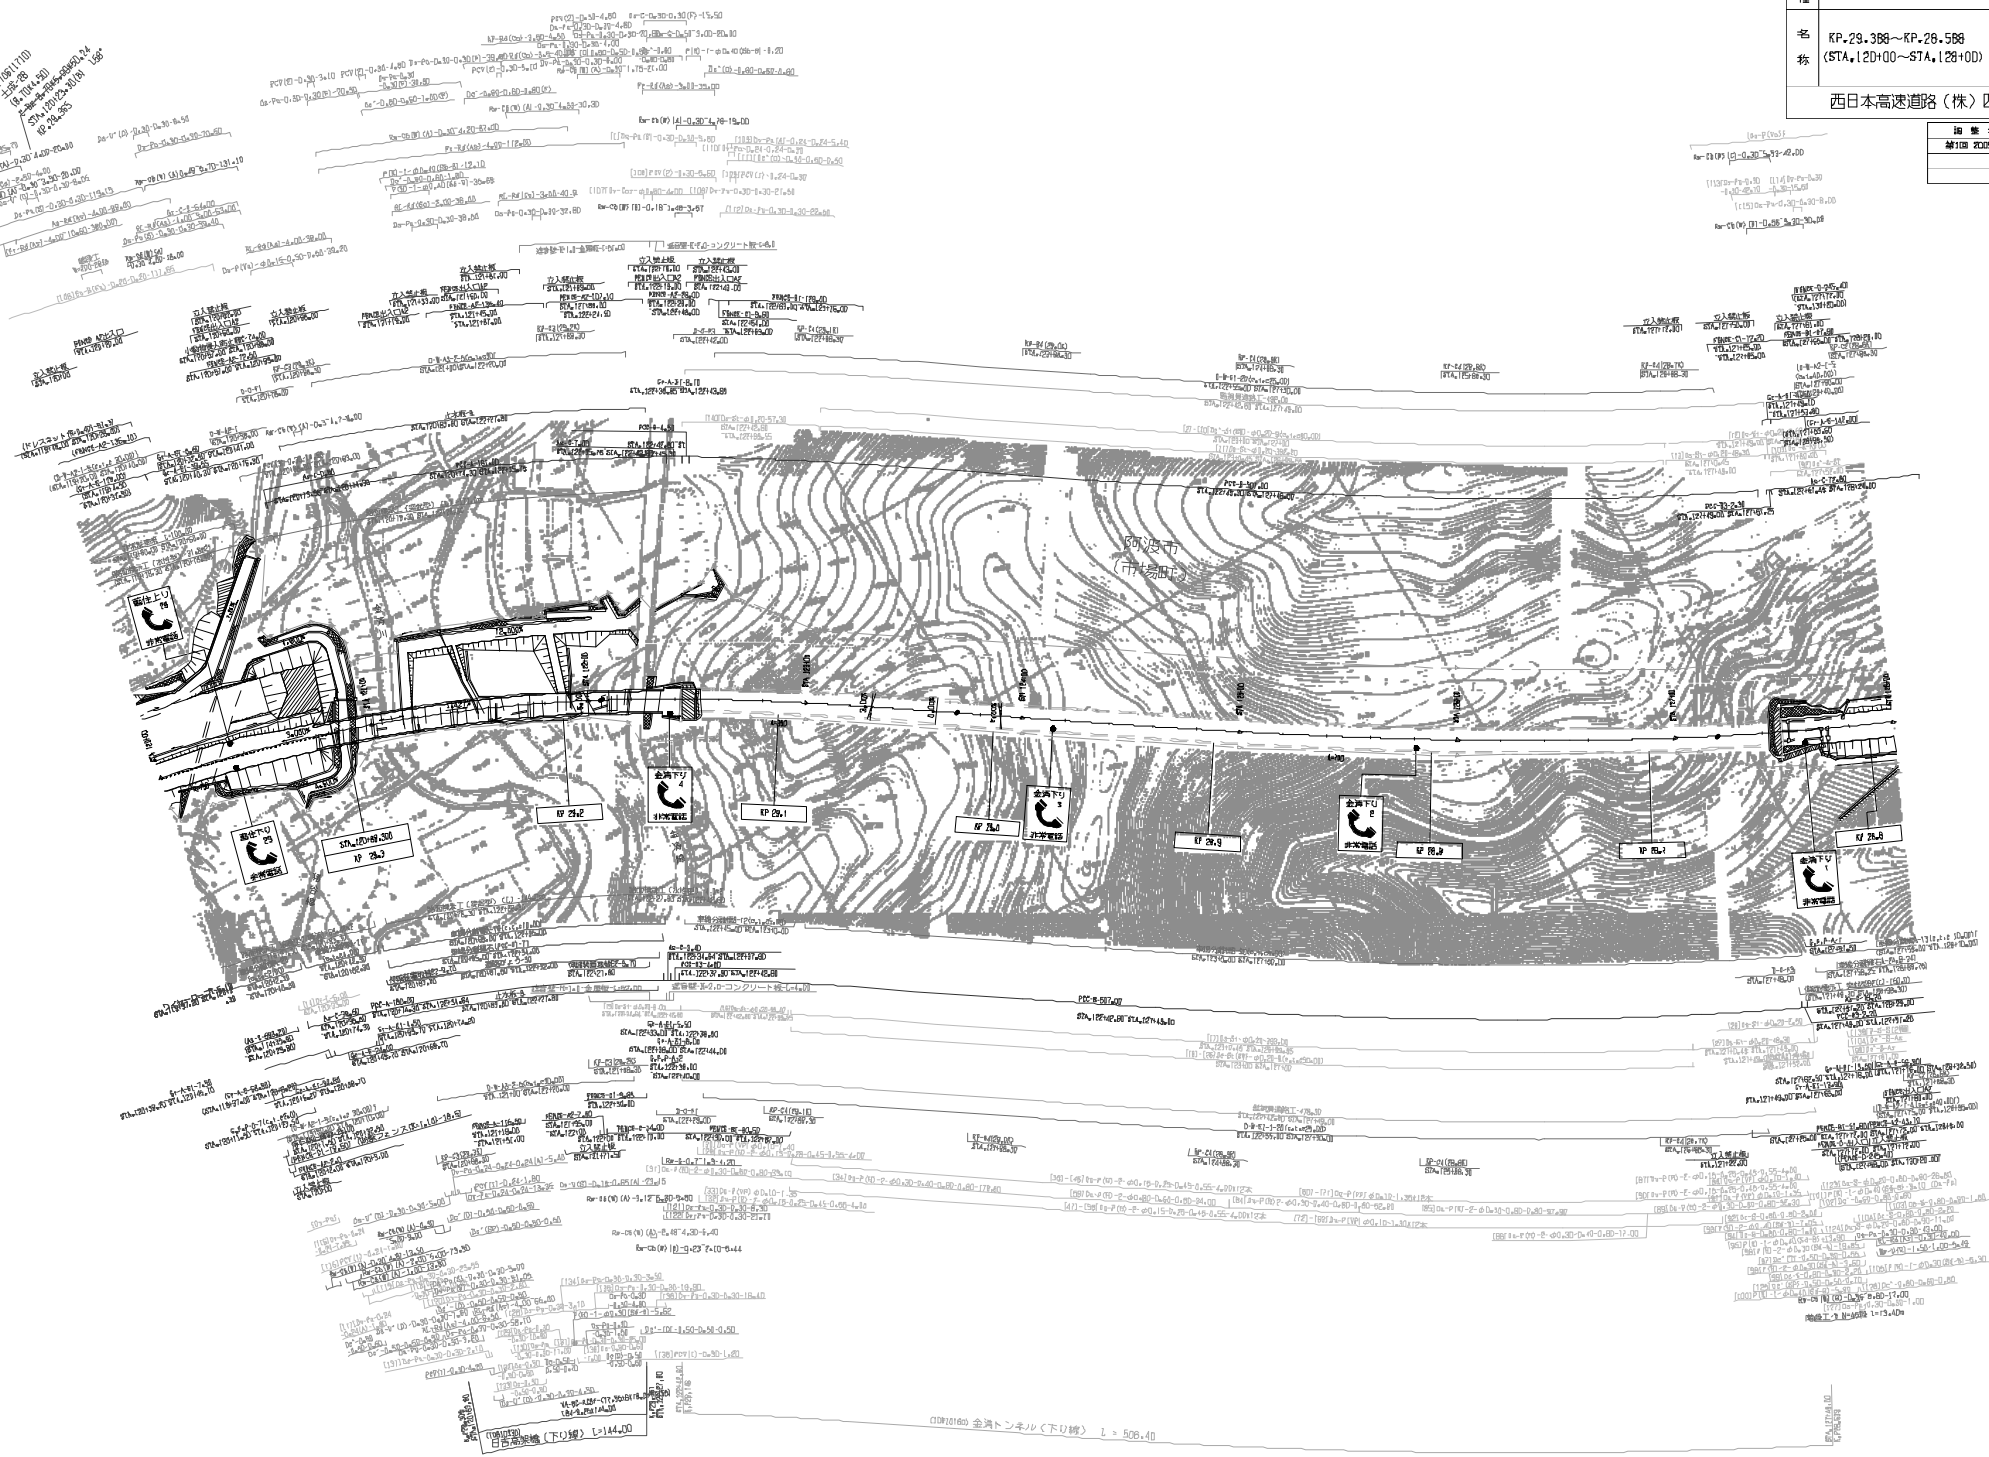

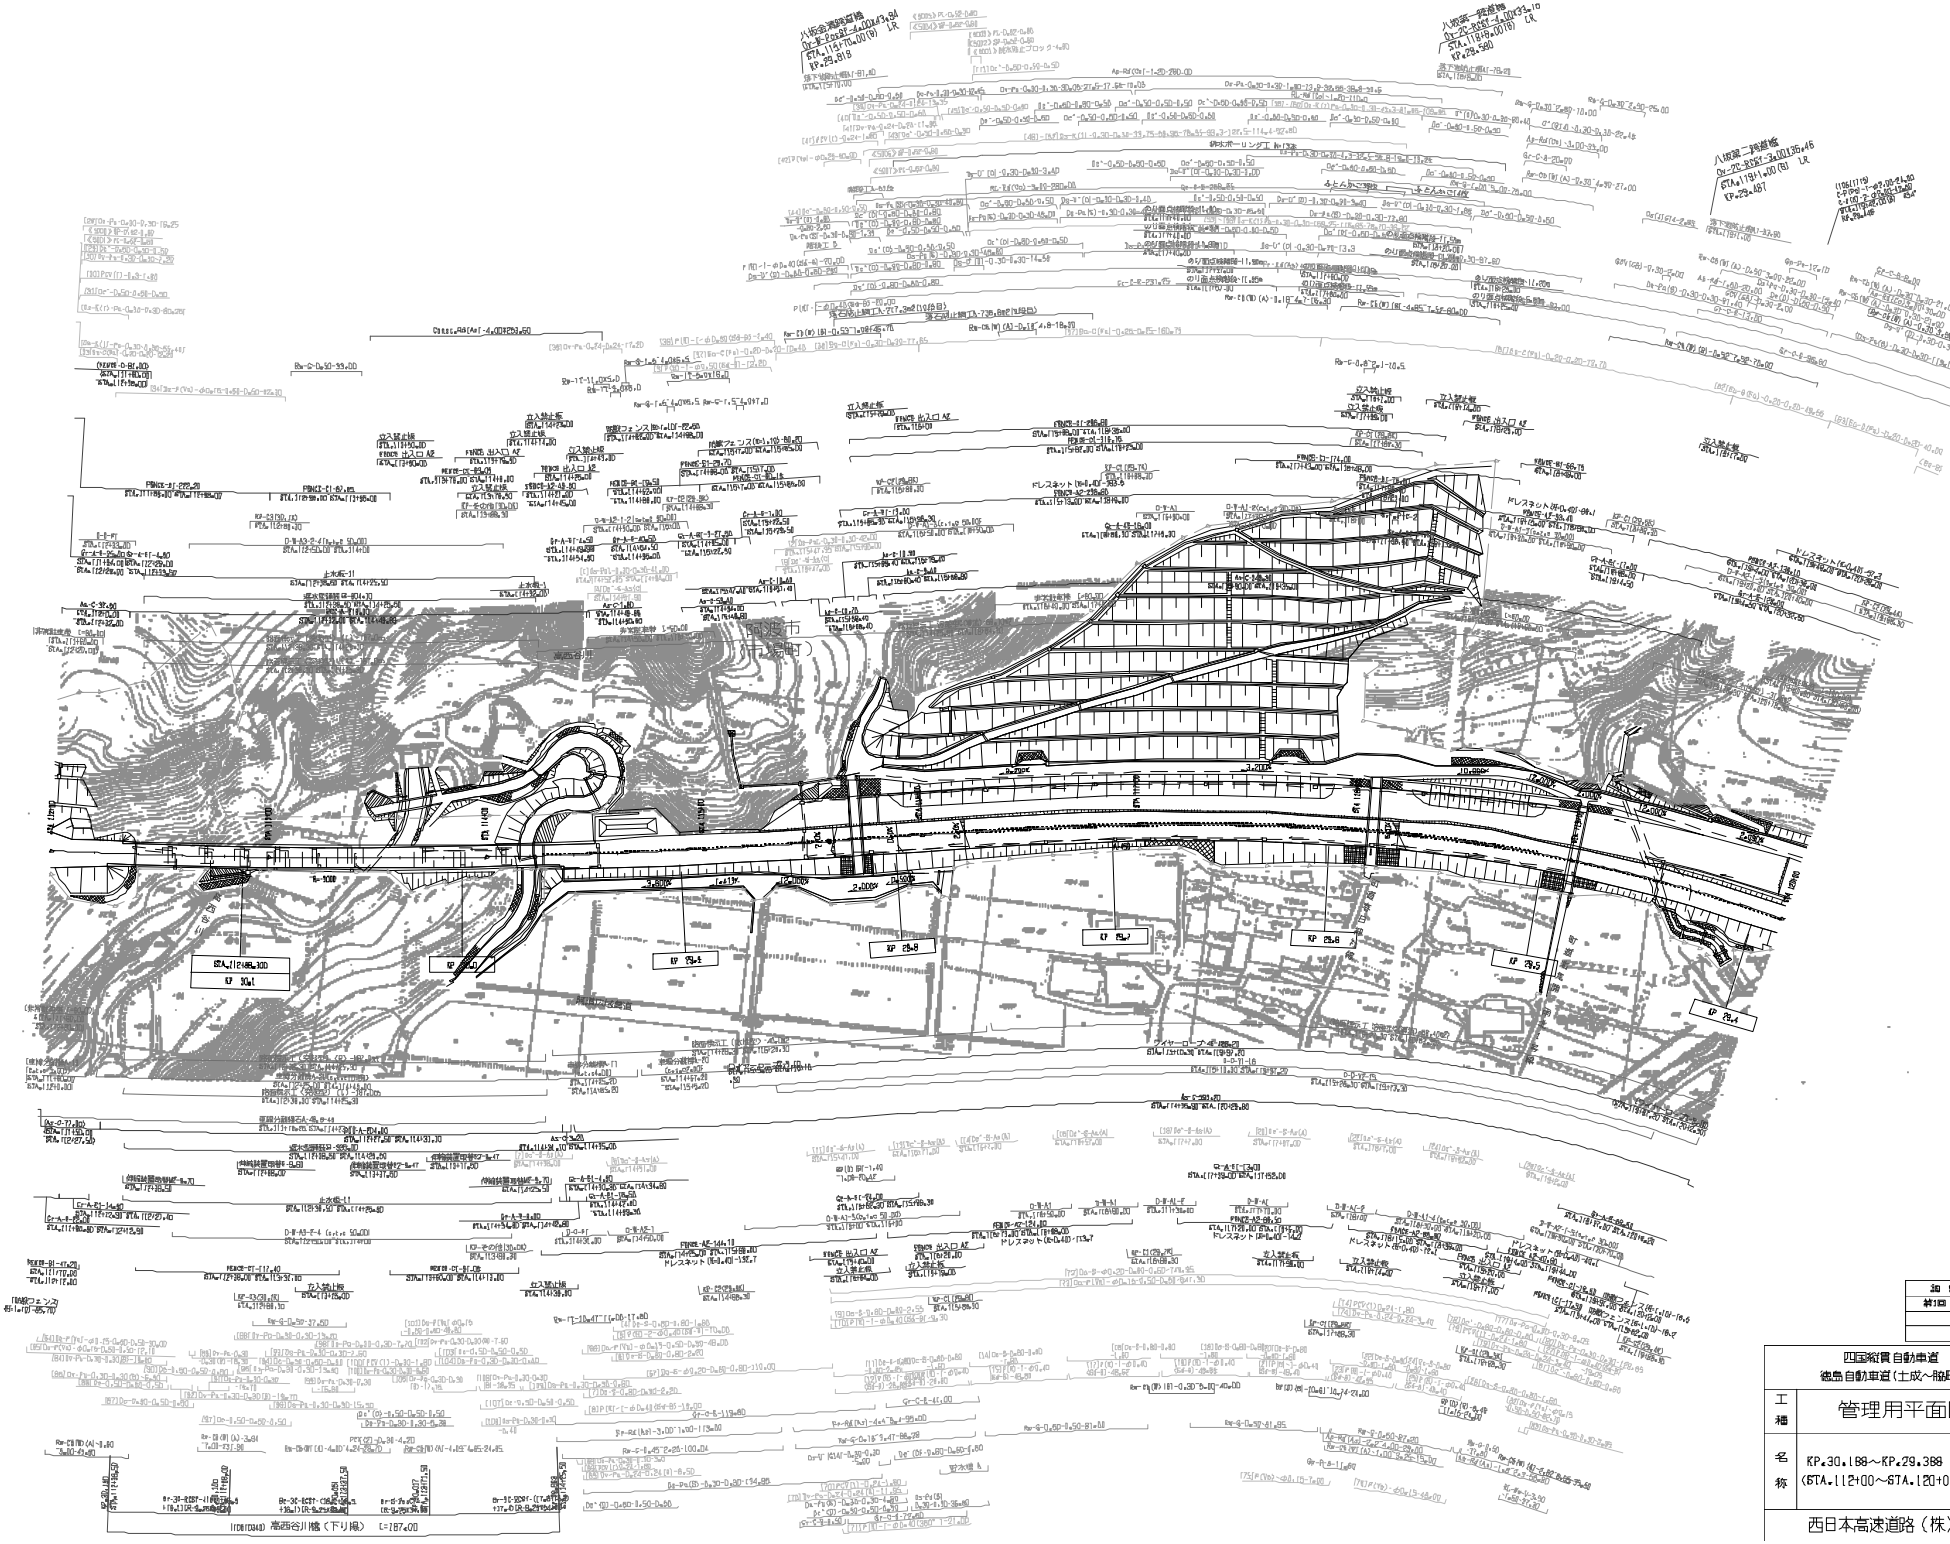

知悉年月	備考

四国縦貫自動車道 徳島自動車道（土成～脇町）			——
工種	管理用平面図		——
名称	KP.30.188～KP.29.388 (STA.112+00～STA.120+00)	縮尺 1/1000	10 25

西日本高速道路（株）四国支社

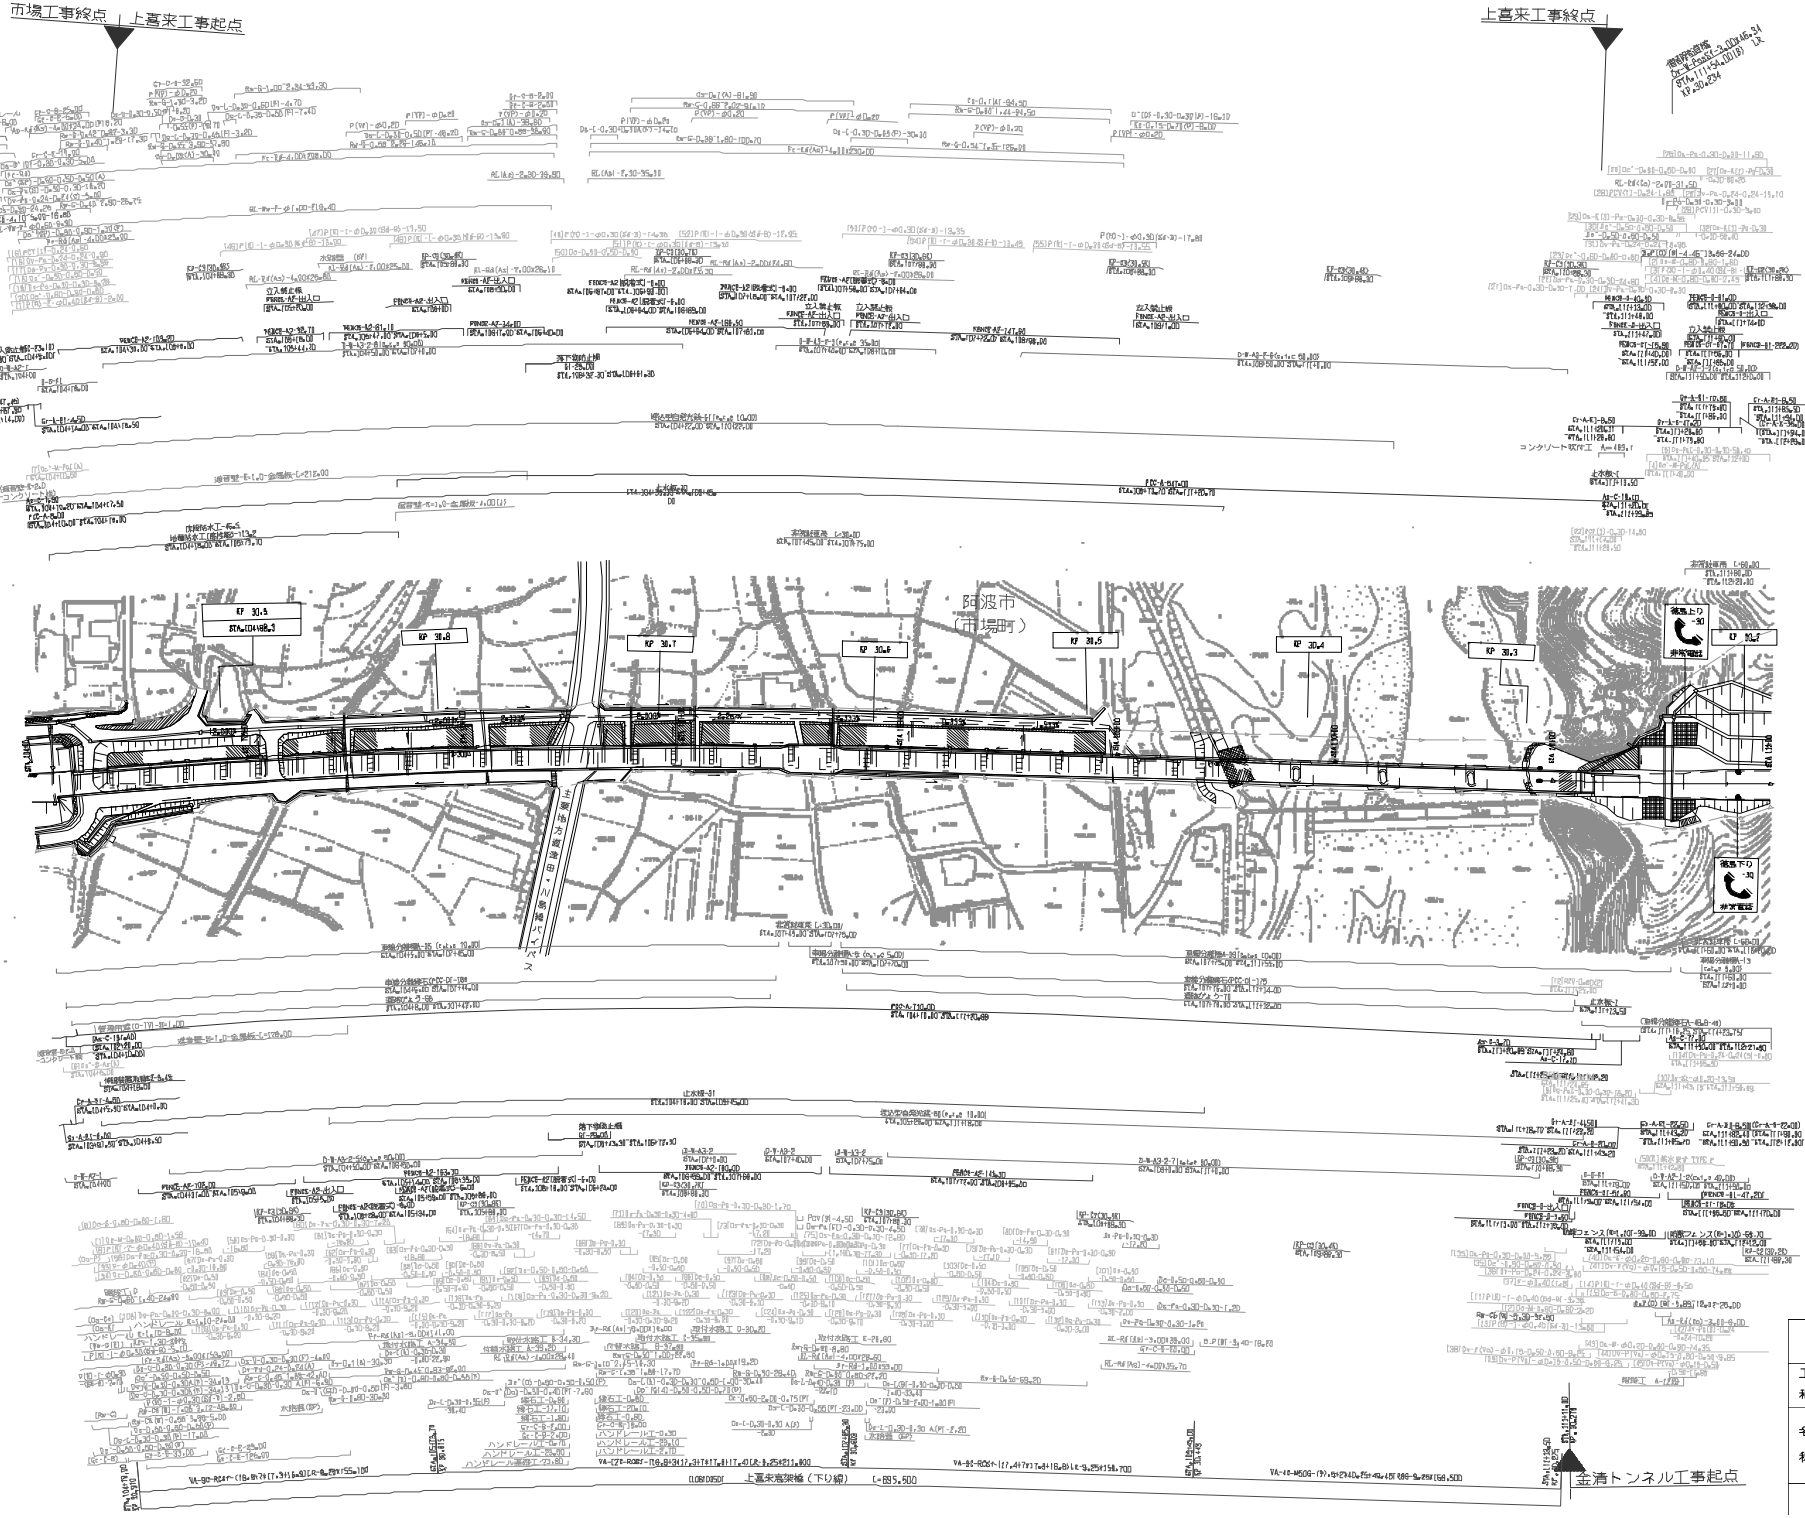

施設年月	備考
第1回 2005年10月	

四国縦貫自動車道 徳島自動車道（土成～脇町）			
工種	管理用平面図		
名称	KP.30.988～KP.30.188 (STA.10+00～STA.11+00)	縮尺 1/1000	11 25

西日本高速道路（株）四国支社

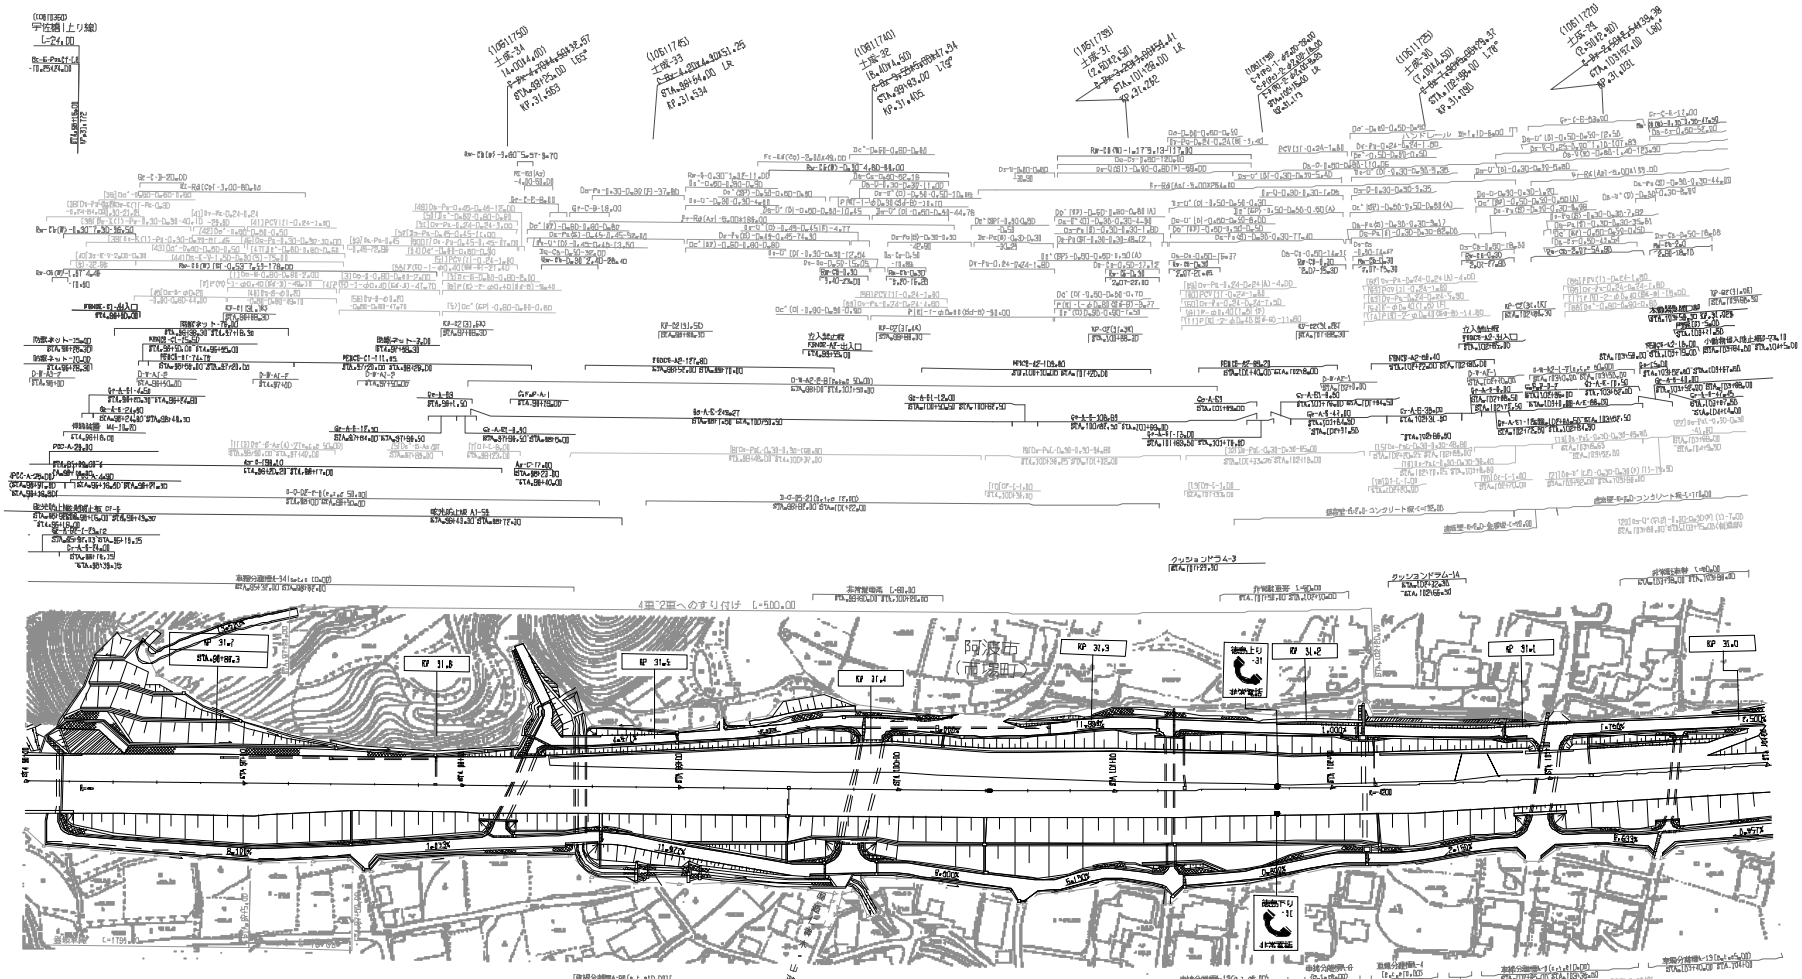

四国縦貫自動車道
徳島自動車道（土成～船町）

工種	管理用平面図		
名称	KP.31.788～KP.30.988 (STA.96+DD～STA.104+DD)	縮尺	1/1000
			12/25

西日本高速道路（株）四国支社

調整年月	概要
第1回 2005年10月	

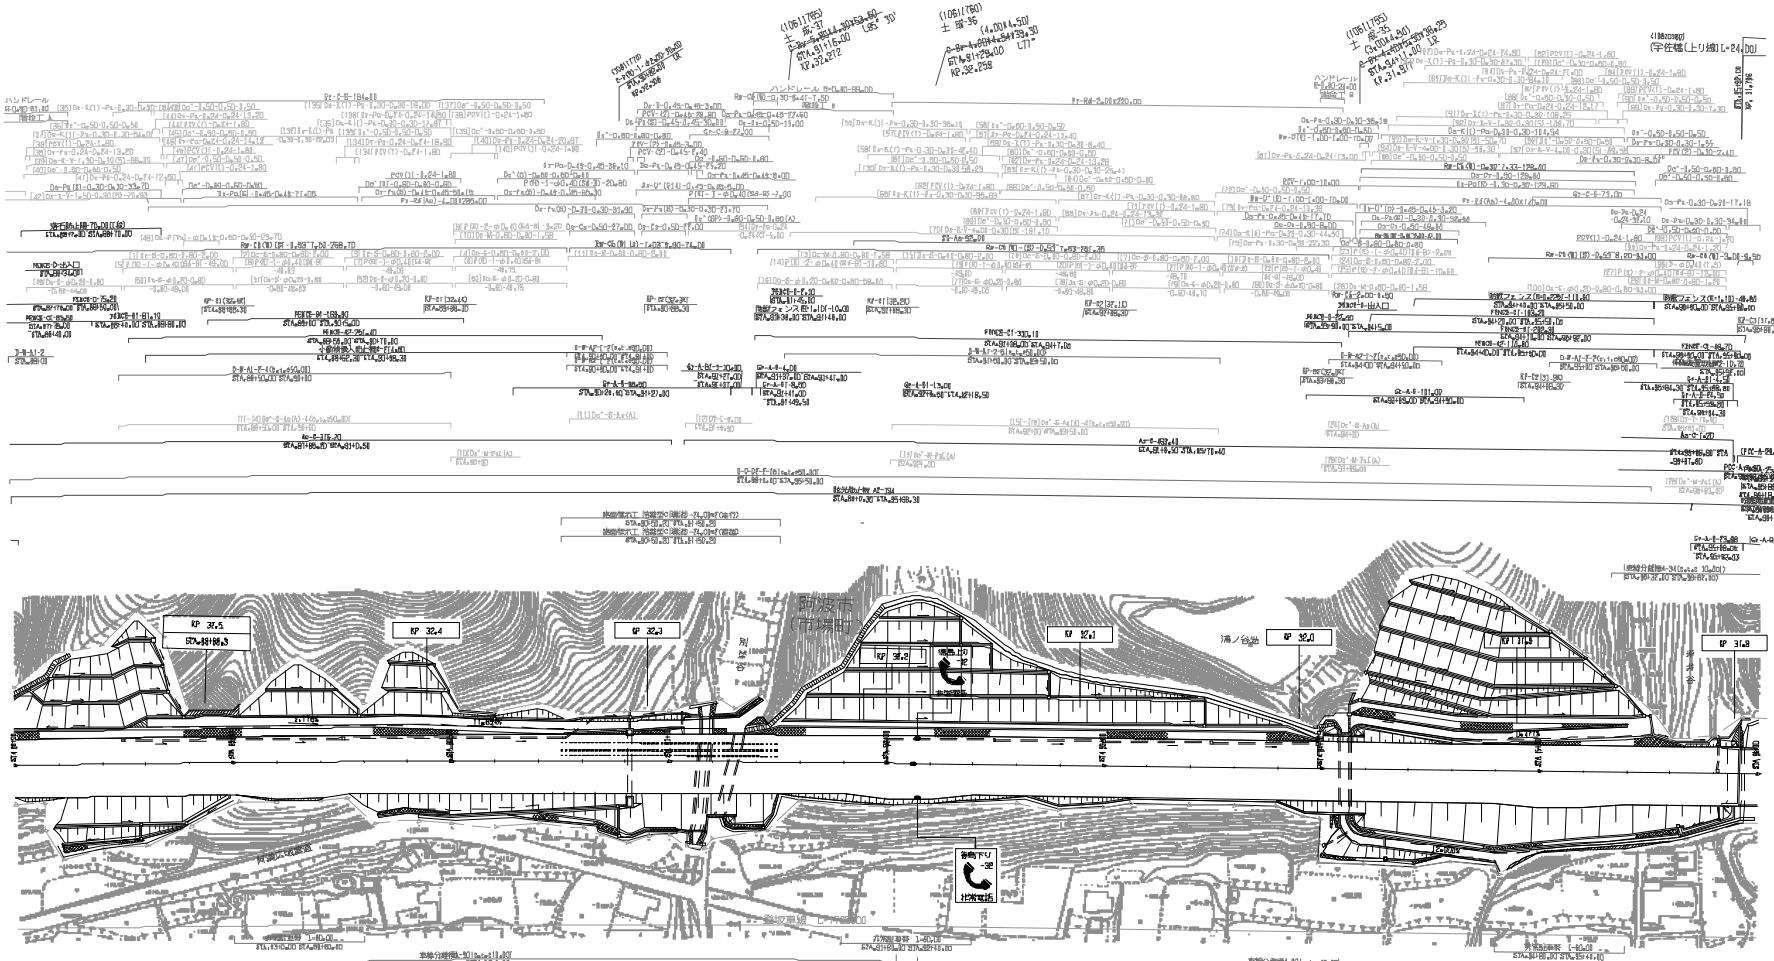

施設年月	備考
第1回 2025年10月	

四国縦貫自動車道
徳島自動車道（土成～脇町）

工種	管理用平面図		
名称	KP.32.588～KP.31.788 （STA.88+00～STA.96+00）	縮尺 1/1000	13 25

西日本高速道路（株）四国支社

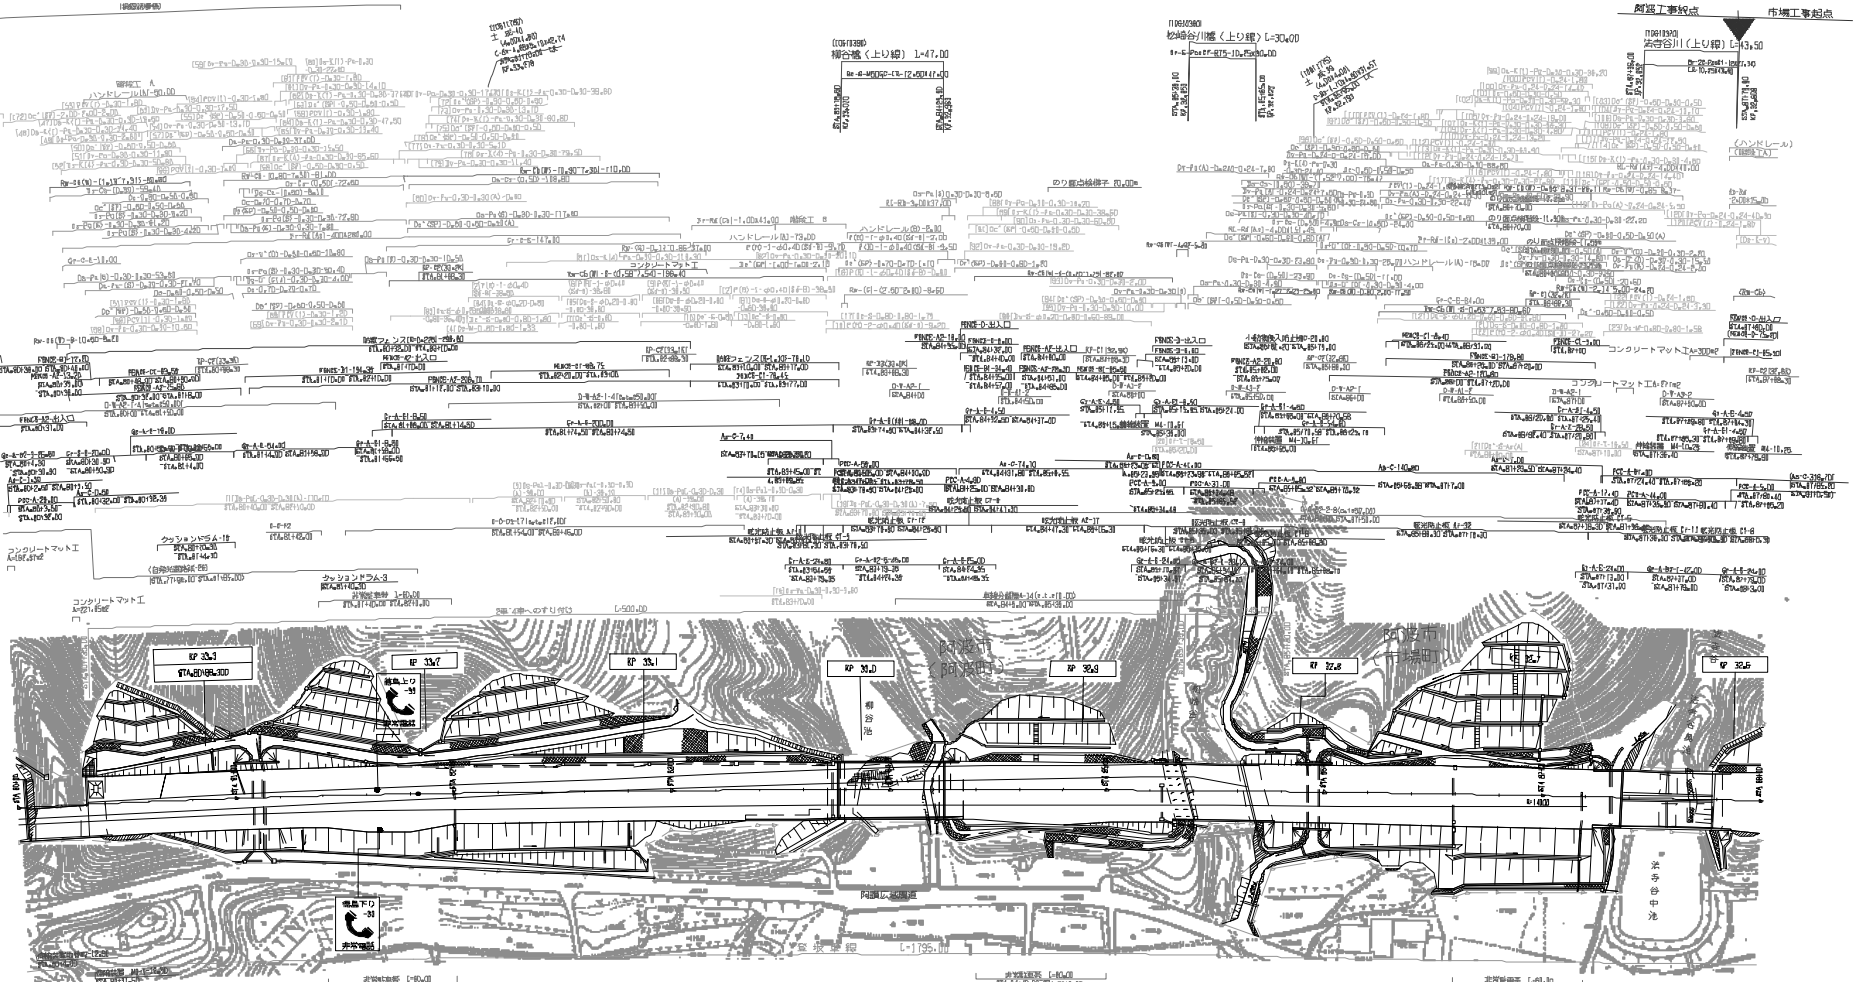
KP 33.3
KP 33.7
KP 33.1
KP 32.9
KP 32.5
徳島下り
非常駐車
徳島上り
非常駐車
橋台
橋台
橋台

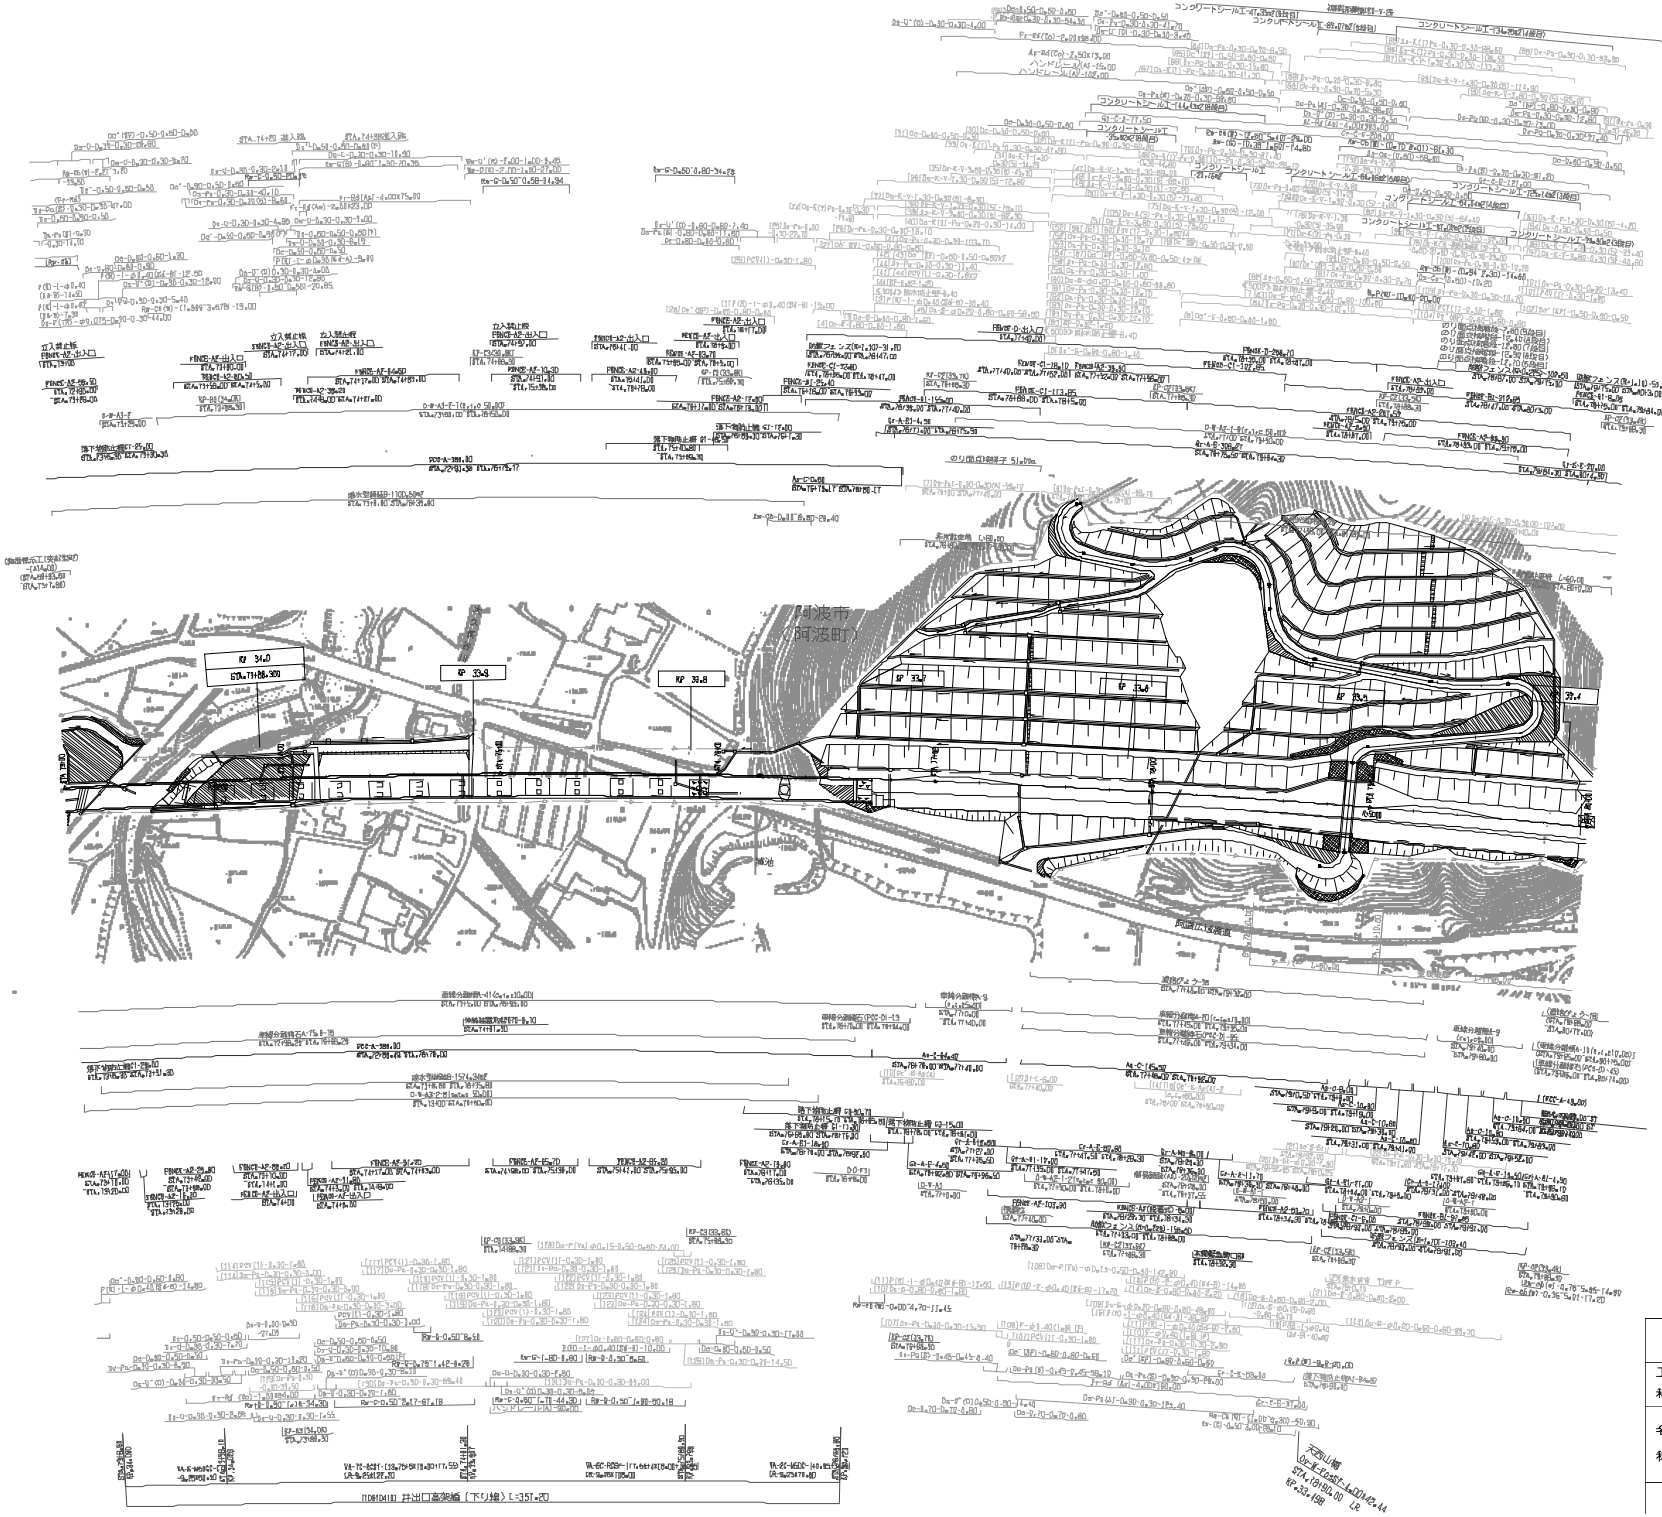

知 整 年 月	備 考
第1回 2025年10月	

四国縦貫自動車道 徳島自動車道（土成～脇町）			——
工種	管理用平面図		——
名称	KP.34.088～KP.33.388 （STA.73+00～STA.80+00）	縮尺 1/1000	15 25

西日本高速道路（株）四国支社

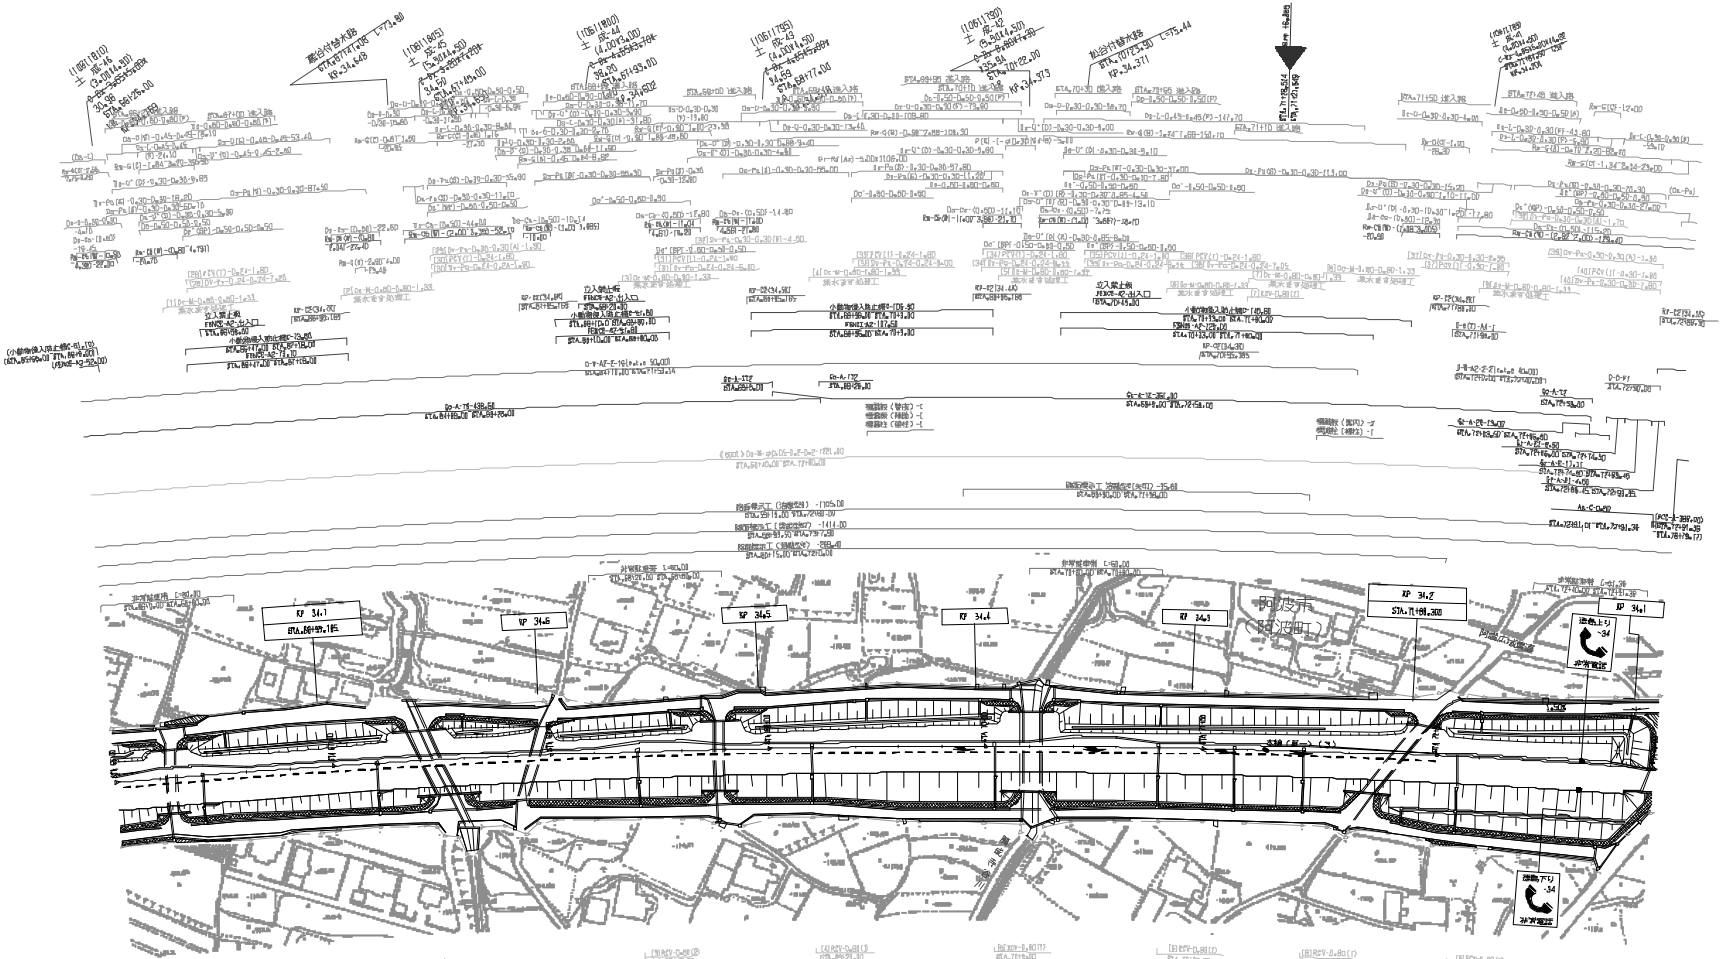

知 整 年 月	備 考
第1回 2025年10月	

四国縦貫自動車道 徳島自動車道（土成～脇町）			——
工種	管理用平面図		——
名称	KP.34.795～KP.34.088 （STA.66+00～STA.73+00）	縮尺 1/1000	16 25

西日本高速道路(株)四国支社

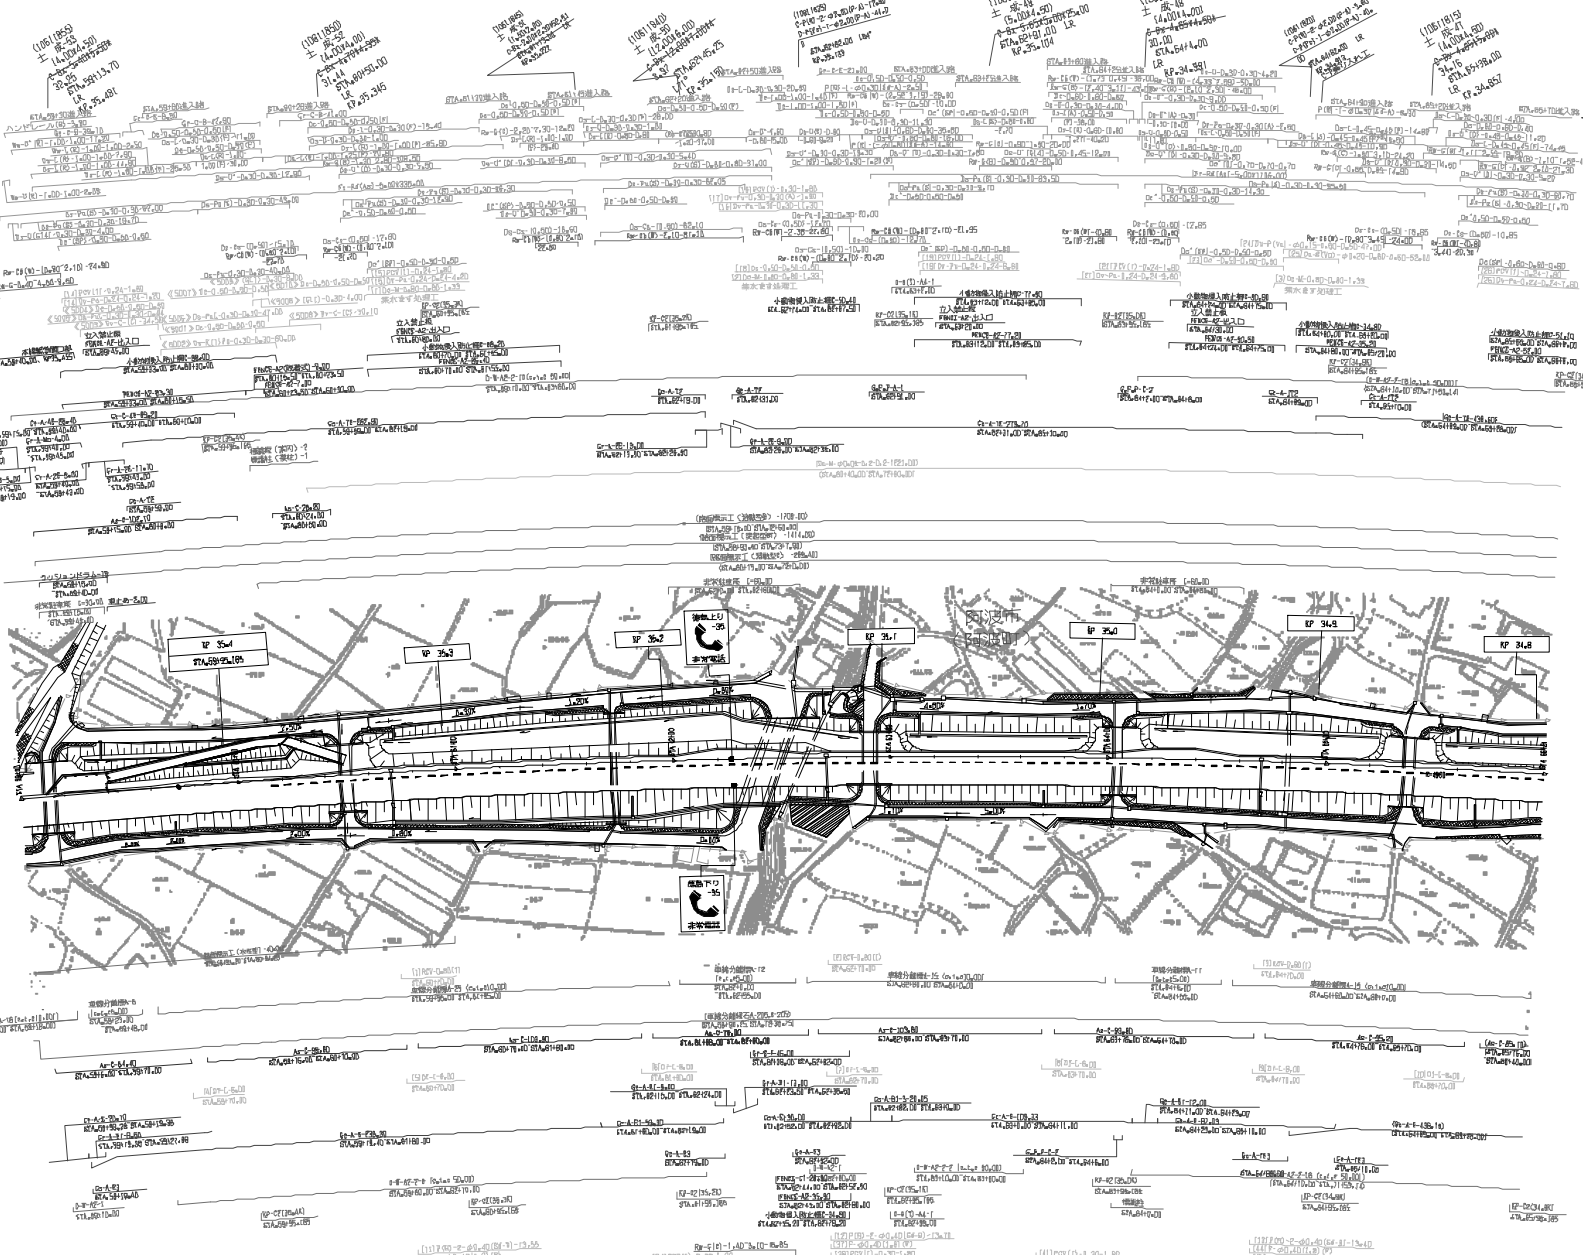

記載年月	備考
第1回 2005年10月	

四国縦貫自動車道
徳島自動車道（土成～脇町）

工種：管理用平面図

名称：KP.35.495～KP.34.795
（STA.59+00～STA.66+00）

縮尺：1/1000

17
25

西日本高速道路（株）四国支社

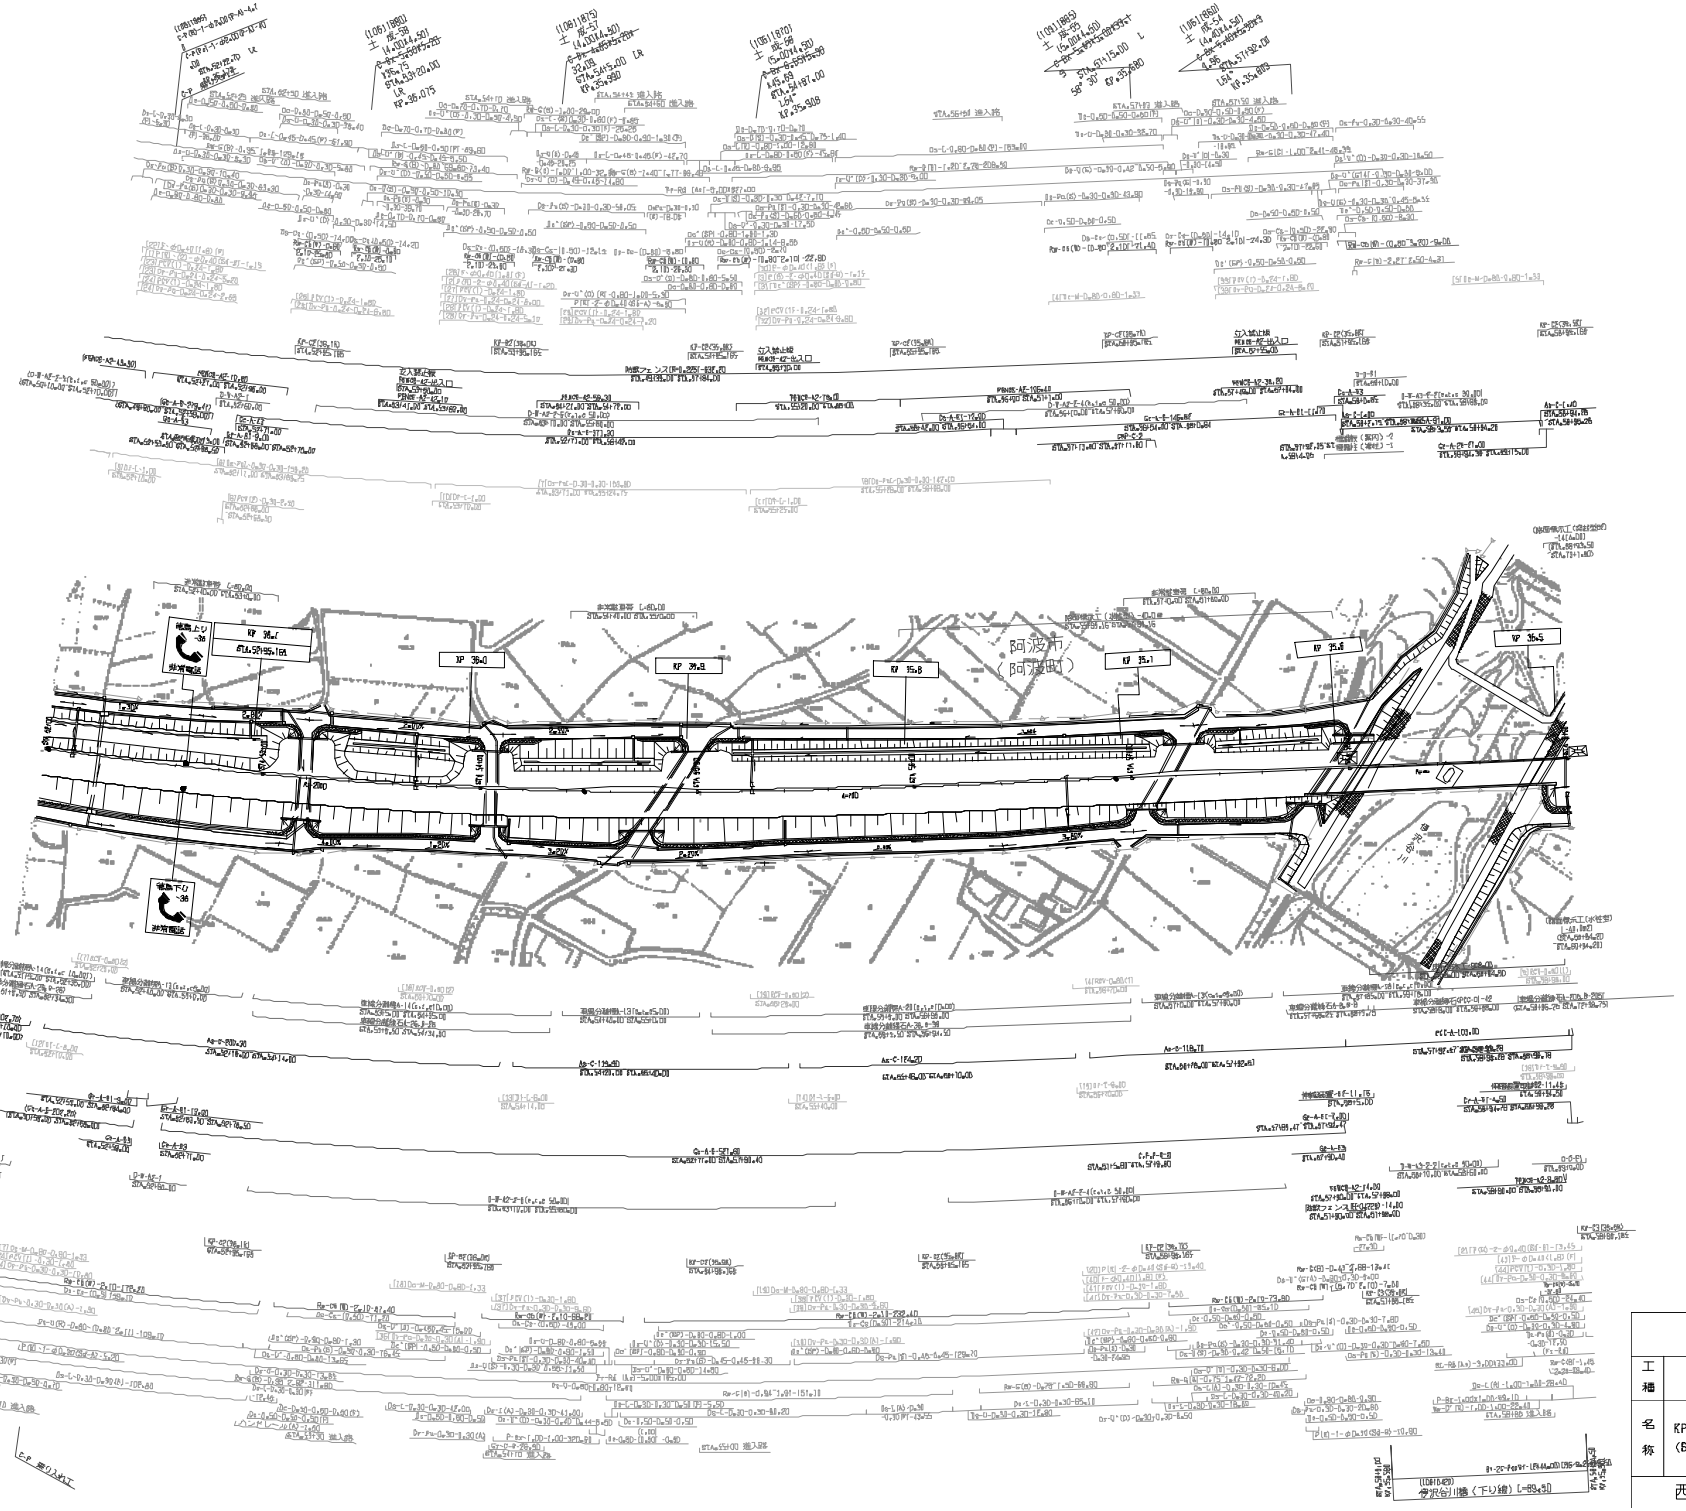

記載年月	備考
第1回 2025年10月	

四国縦貫自動車道 徳島自動車道（土成～脇町）			——
工種	管理用平面図		——
名称	KP.36.195～KP.35.495 （STA.52+00～STA.59+00）	縮尺 1/1000	18 25

西日本高速道路（株）四国支社

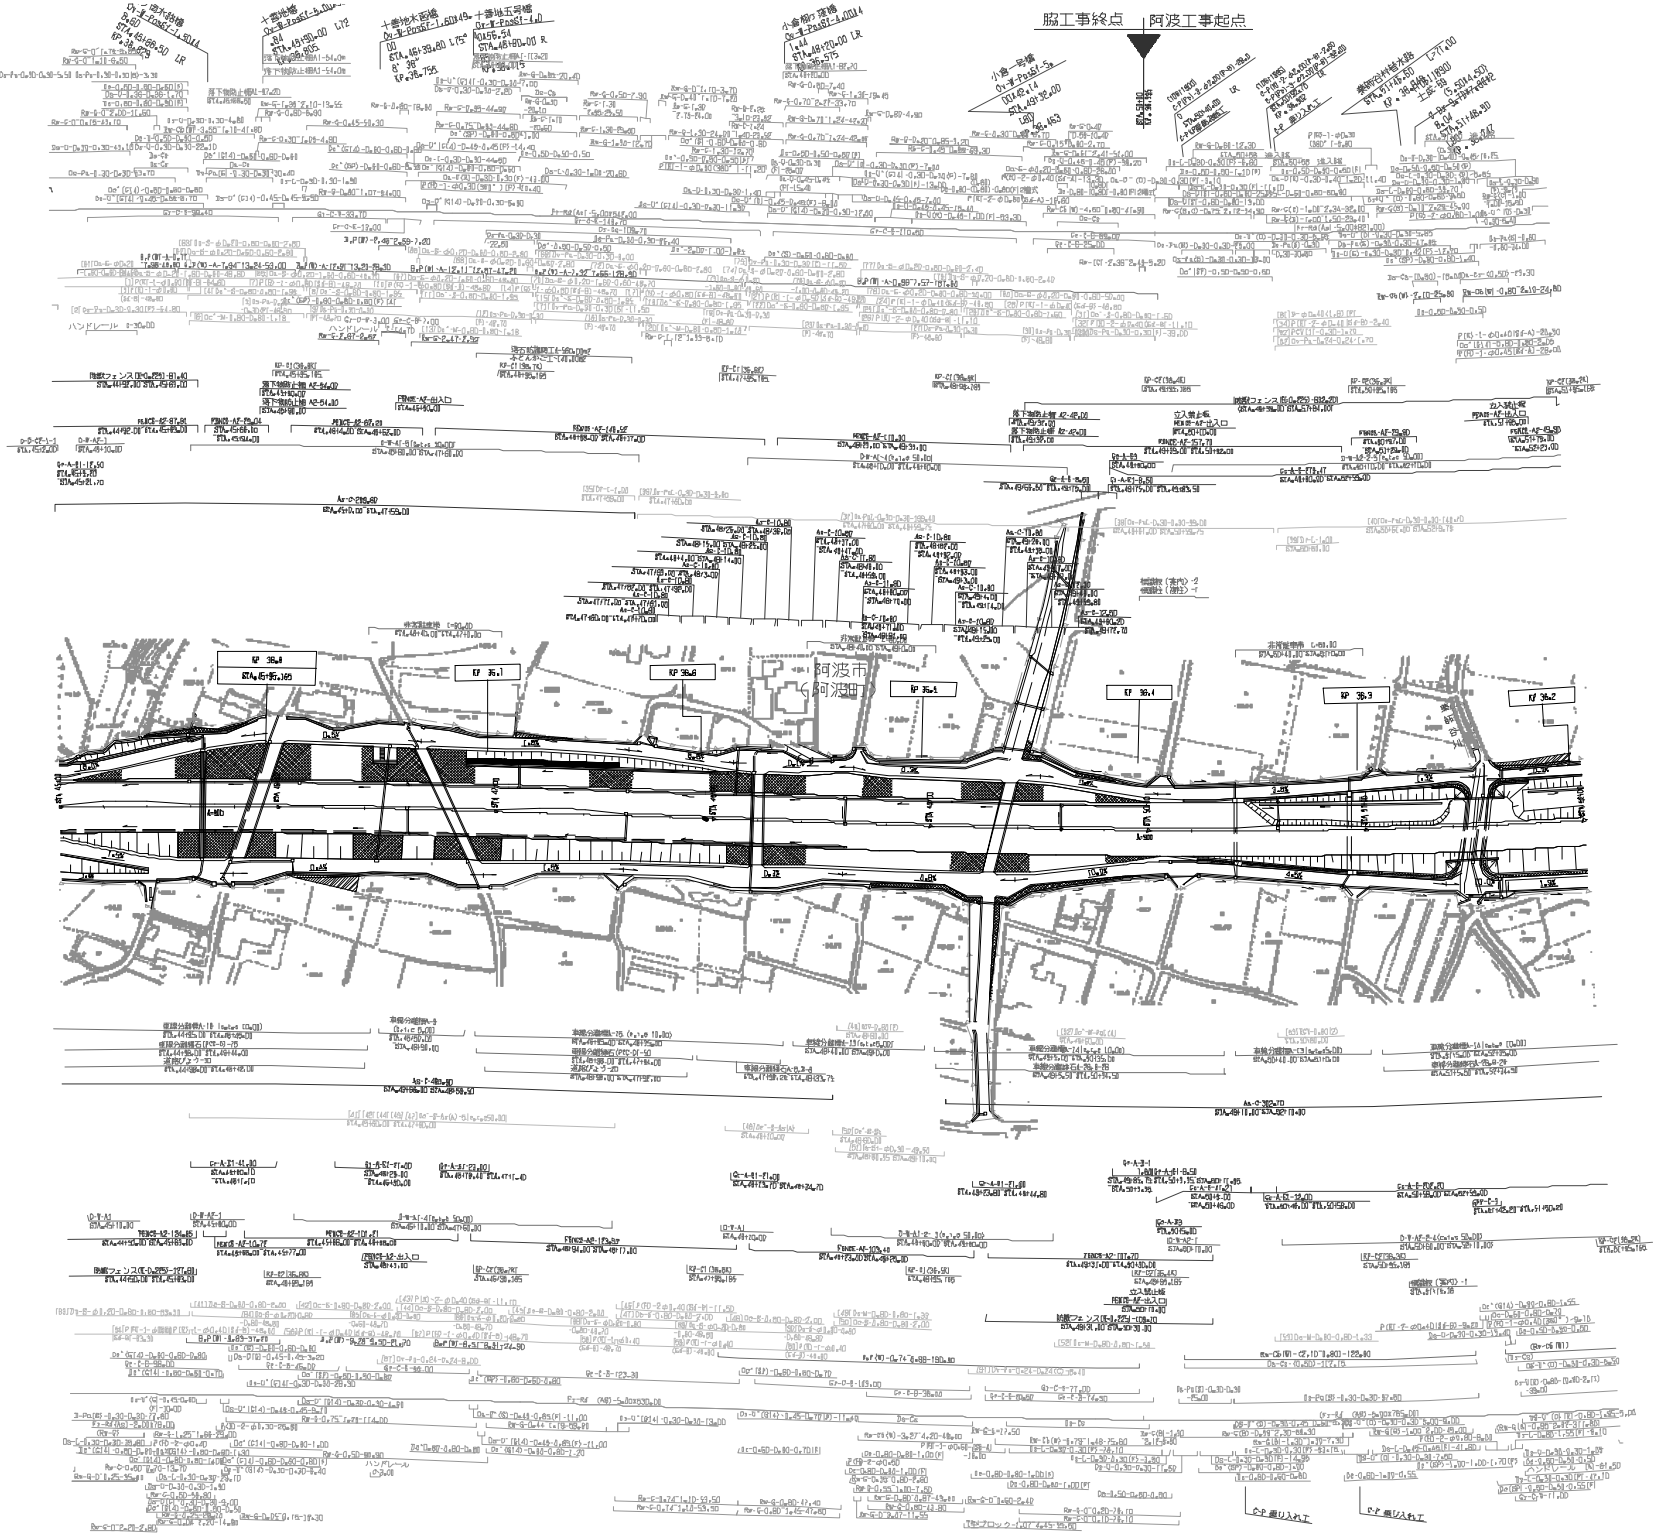

知 整 年 月	備 考
第1回 2005年10月	

四国縦貫自動車道 徳島自動車道（土成～脇町）			——
工種	管理用平面図		——
名称	KP.36.895～KP.36.195 （STA.45+00～STA.52+00）	縮尺 1/1000	19 25

西日本高速道路（株）四国支社

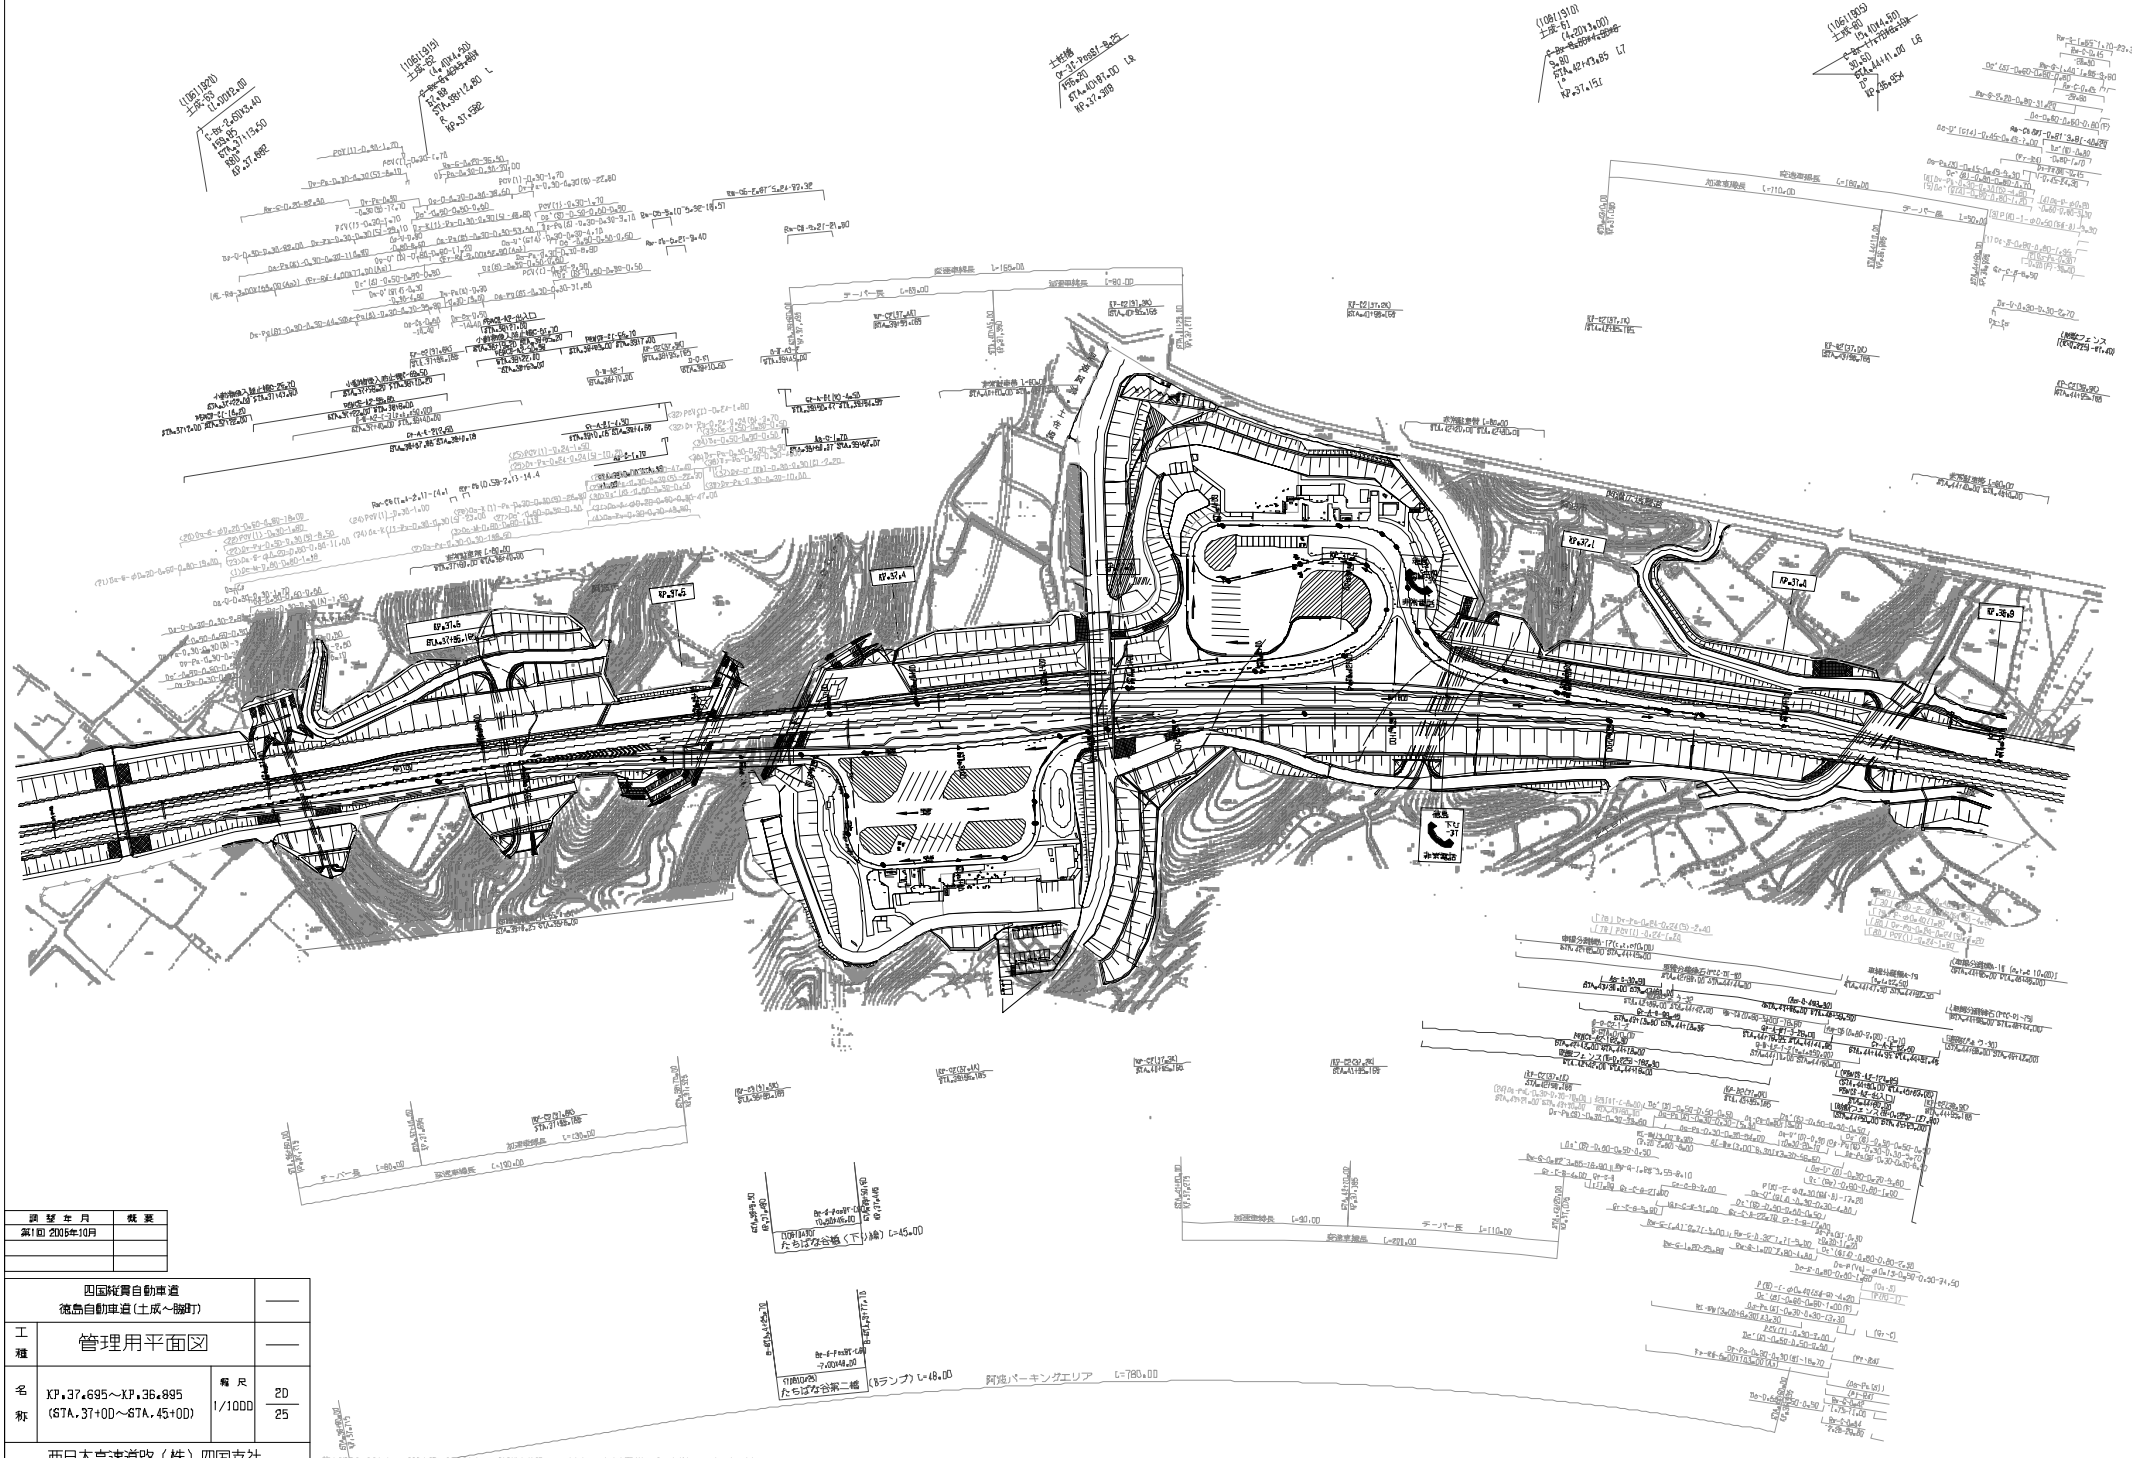

調整年月	概要
第1回 2005年10月	

四国縦貫自動車道
徳島自動車道（土成～脇町）

工種：管理用平面図

名称：KP.37.695～KP.36.895
(67A.37+0D～67A.45+0D)

縮尺：1/1000

20
25

西日本高速道路（株）四国支社

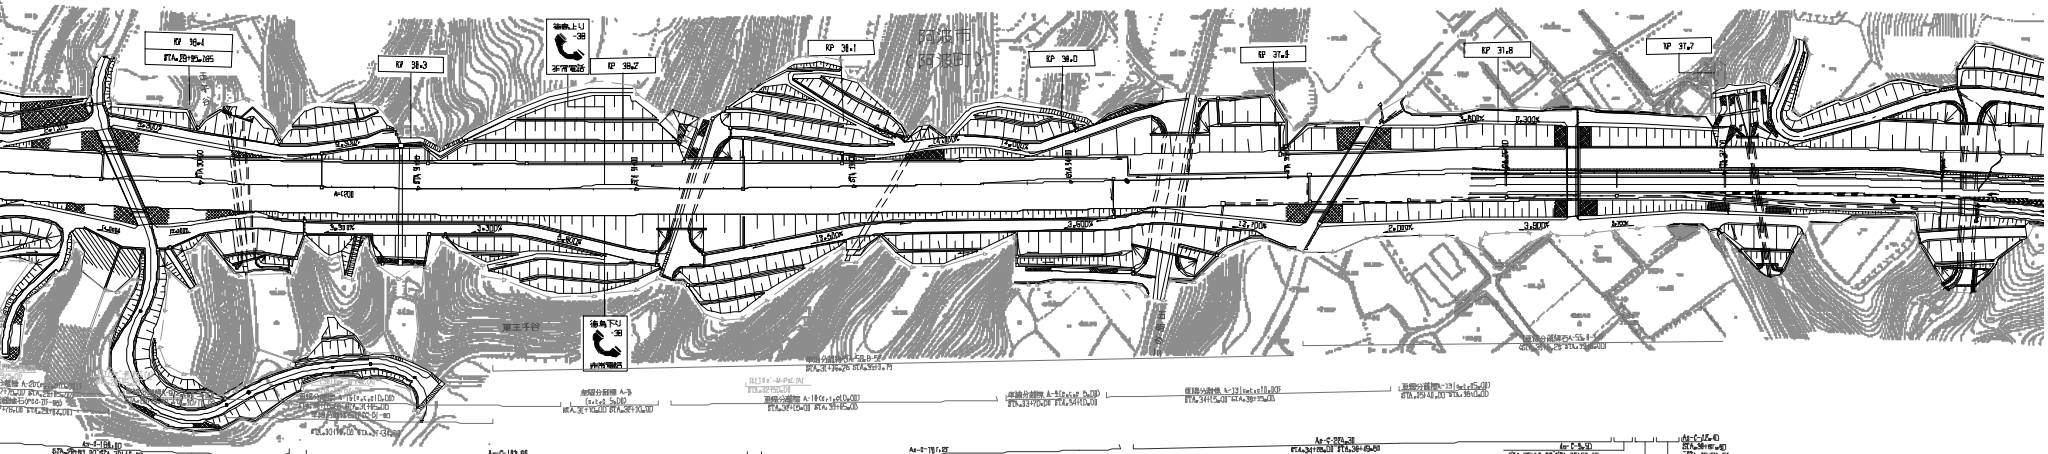

知悉年月	備考
第1回 2005年10月	

四国縦貫自動車道
徳島自動車道（土成～脇町）

工種	管理用平面図		
名称	KP.38.495～KP.37.695 （STA.29+00～STA.37+00）	縮尺 1/1000	21 25

西日本高速道路（株）四国支社

四国縦貫自動車道
徳島自動車道（土成～船町）

工種	管理用平面図		
名称	KP.39.195～KP.38.495 (STA.22+00～STA.29+00)	縮尺 1/1000	22/25

西日本高速道路（株）四国支社

調整年月	概要
第1回 2005年10月	

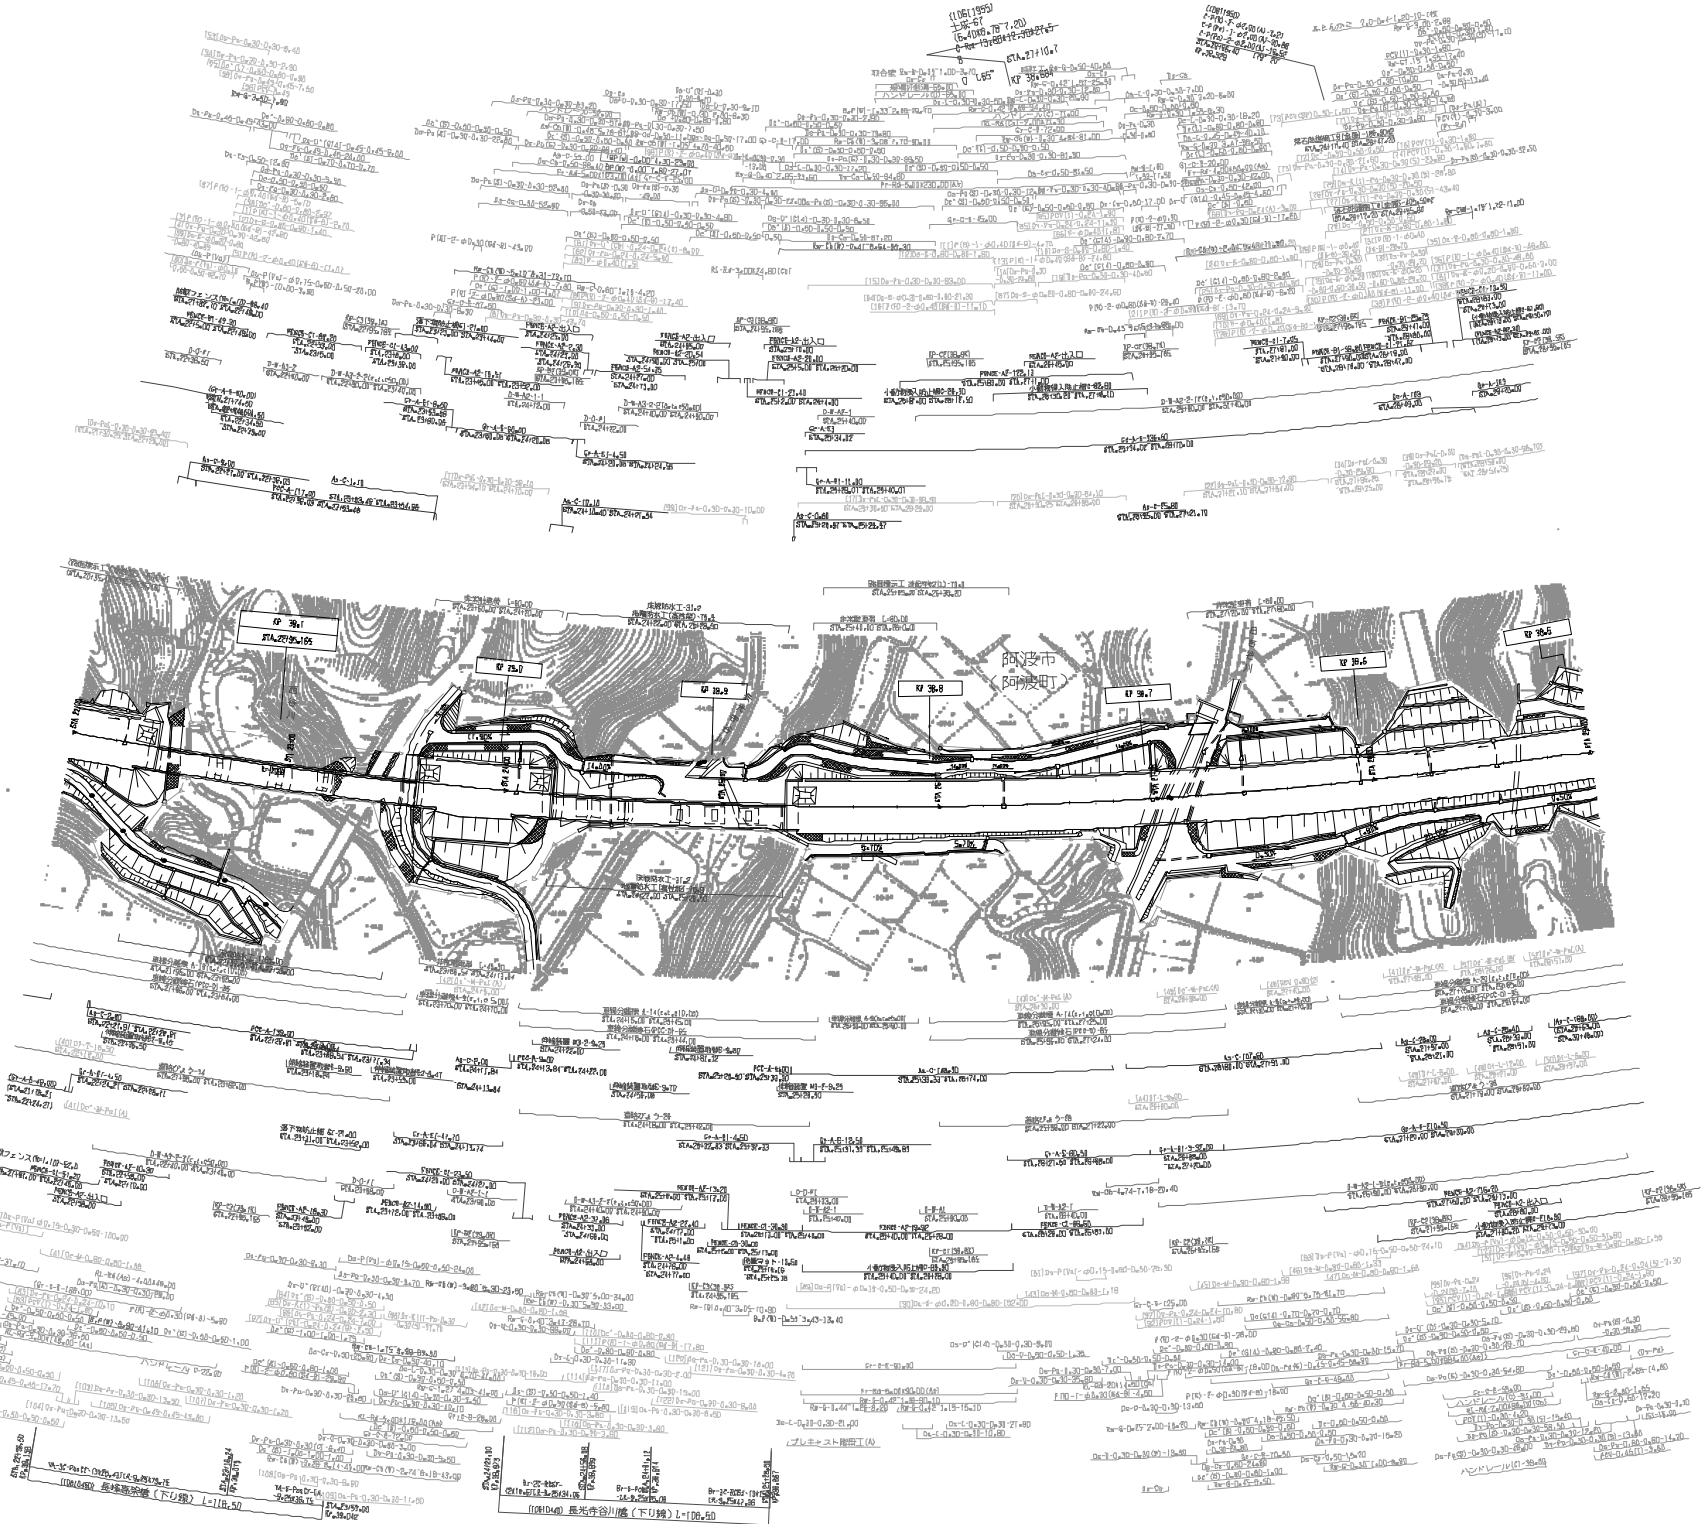

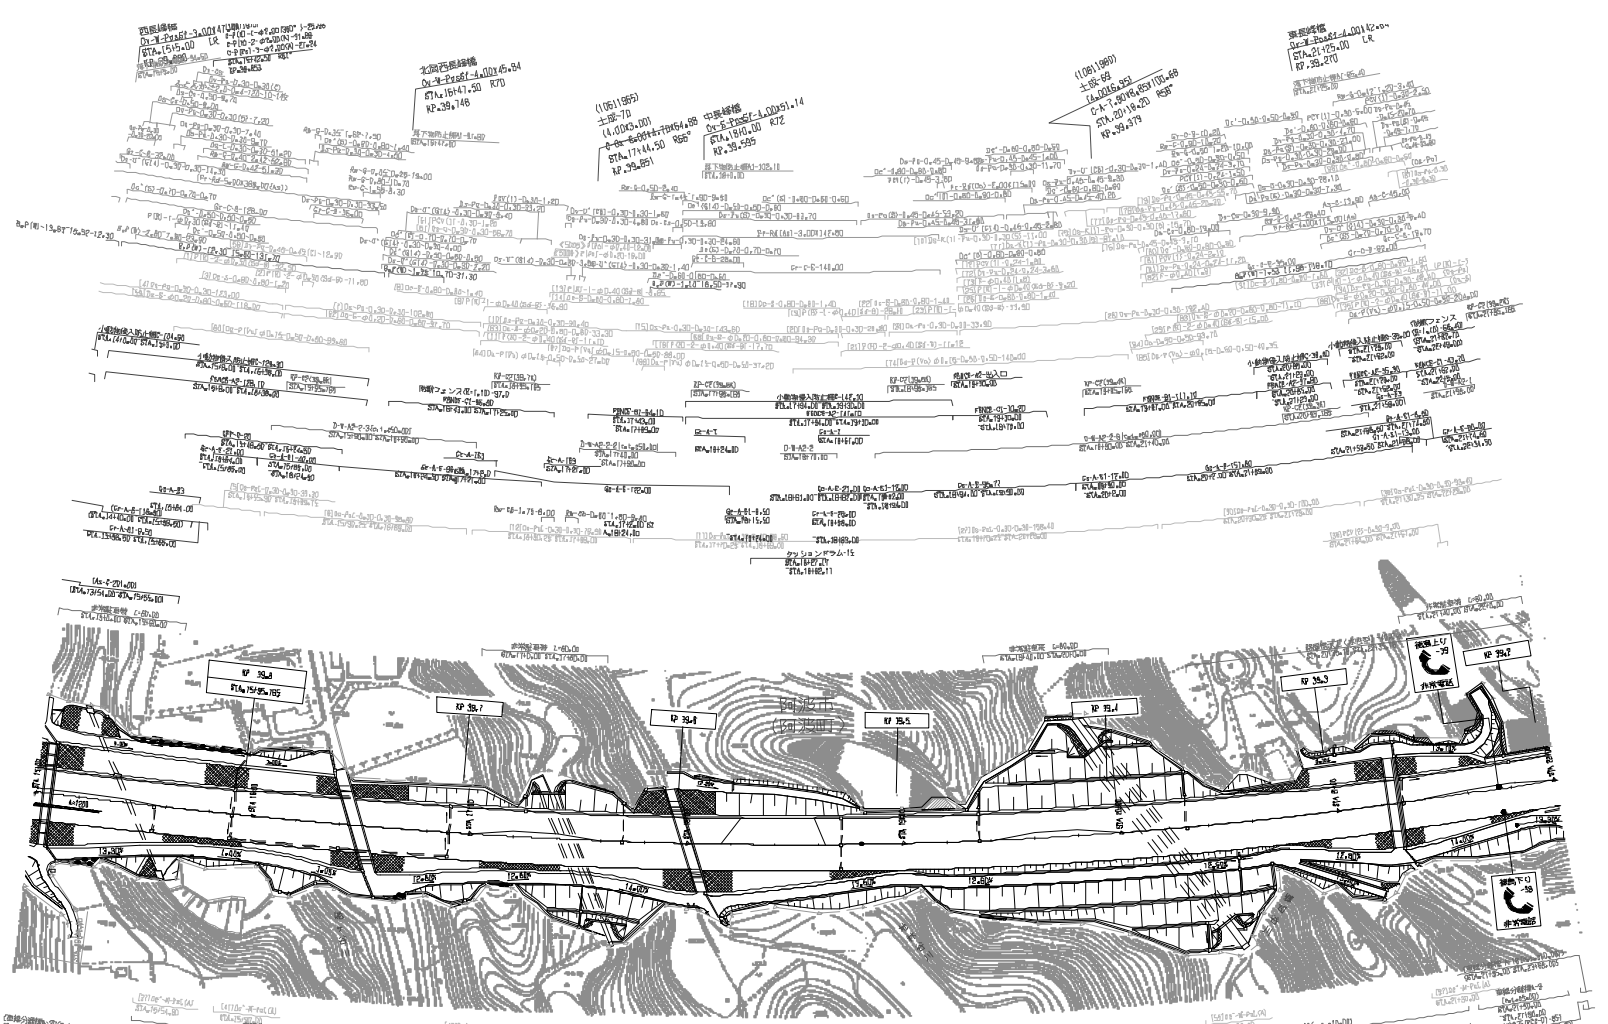

四国縦貫自動車道
徳島自動車道（土成～脇町）

工種	管理用平面図		——
名称	KP.39.895～KP.39.195 (STA.15+00～STA.22+00)	縮尺 1/1000	23 25

西日本高速道路(株)四国支社

調整年月	概要
第1回 2005年10月	

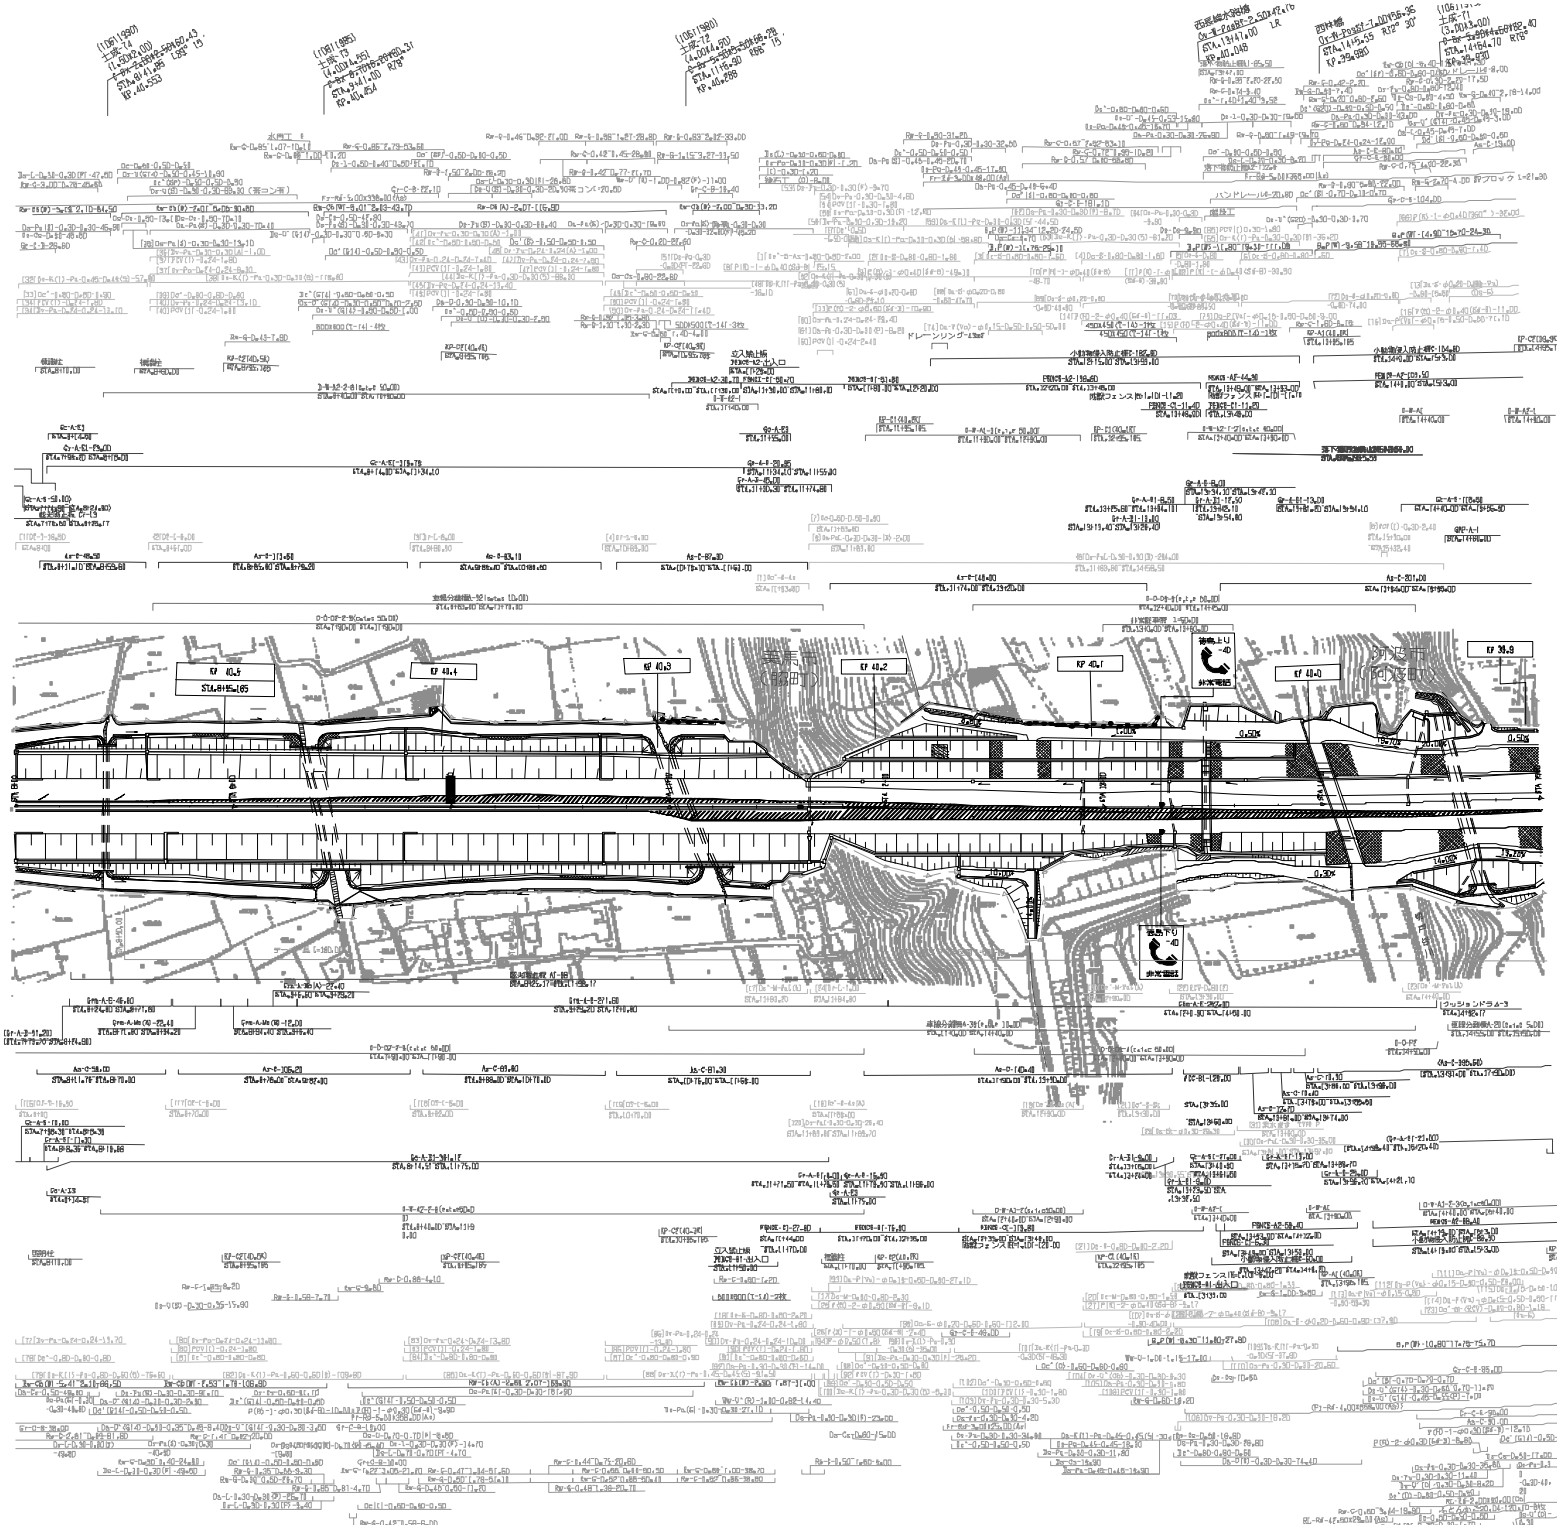

記載年月	備考
第1回 2005年10月	

四国縦貫自動車道 徳島自動車道（土成～脇町）			
工種	管理用平面図		
名称	KP.40.595～KP.39.895 (STA.8+00～STA.15+00)	縮尺 1/1000	24 25

西日本高速道路（株）四国支社

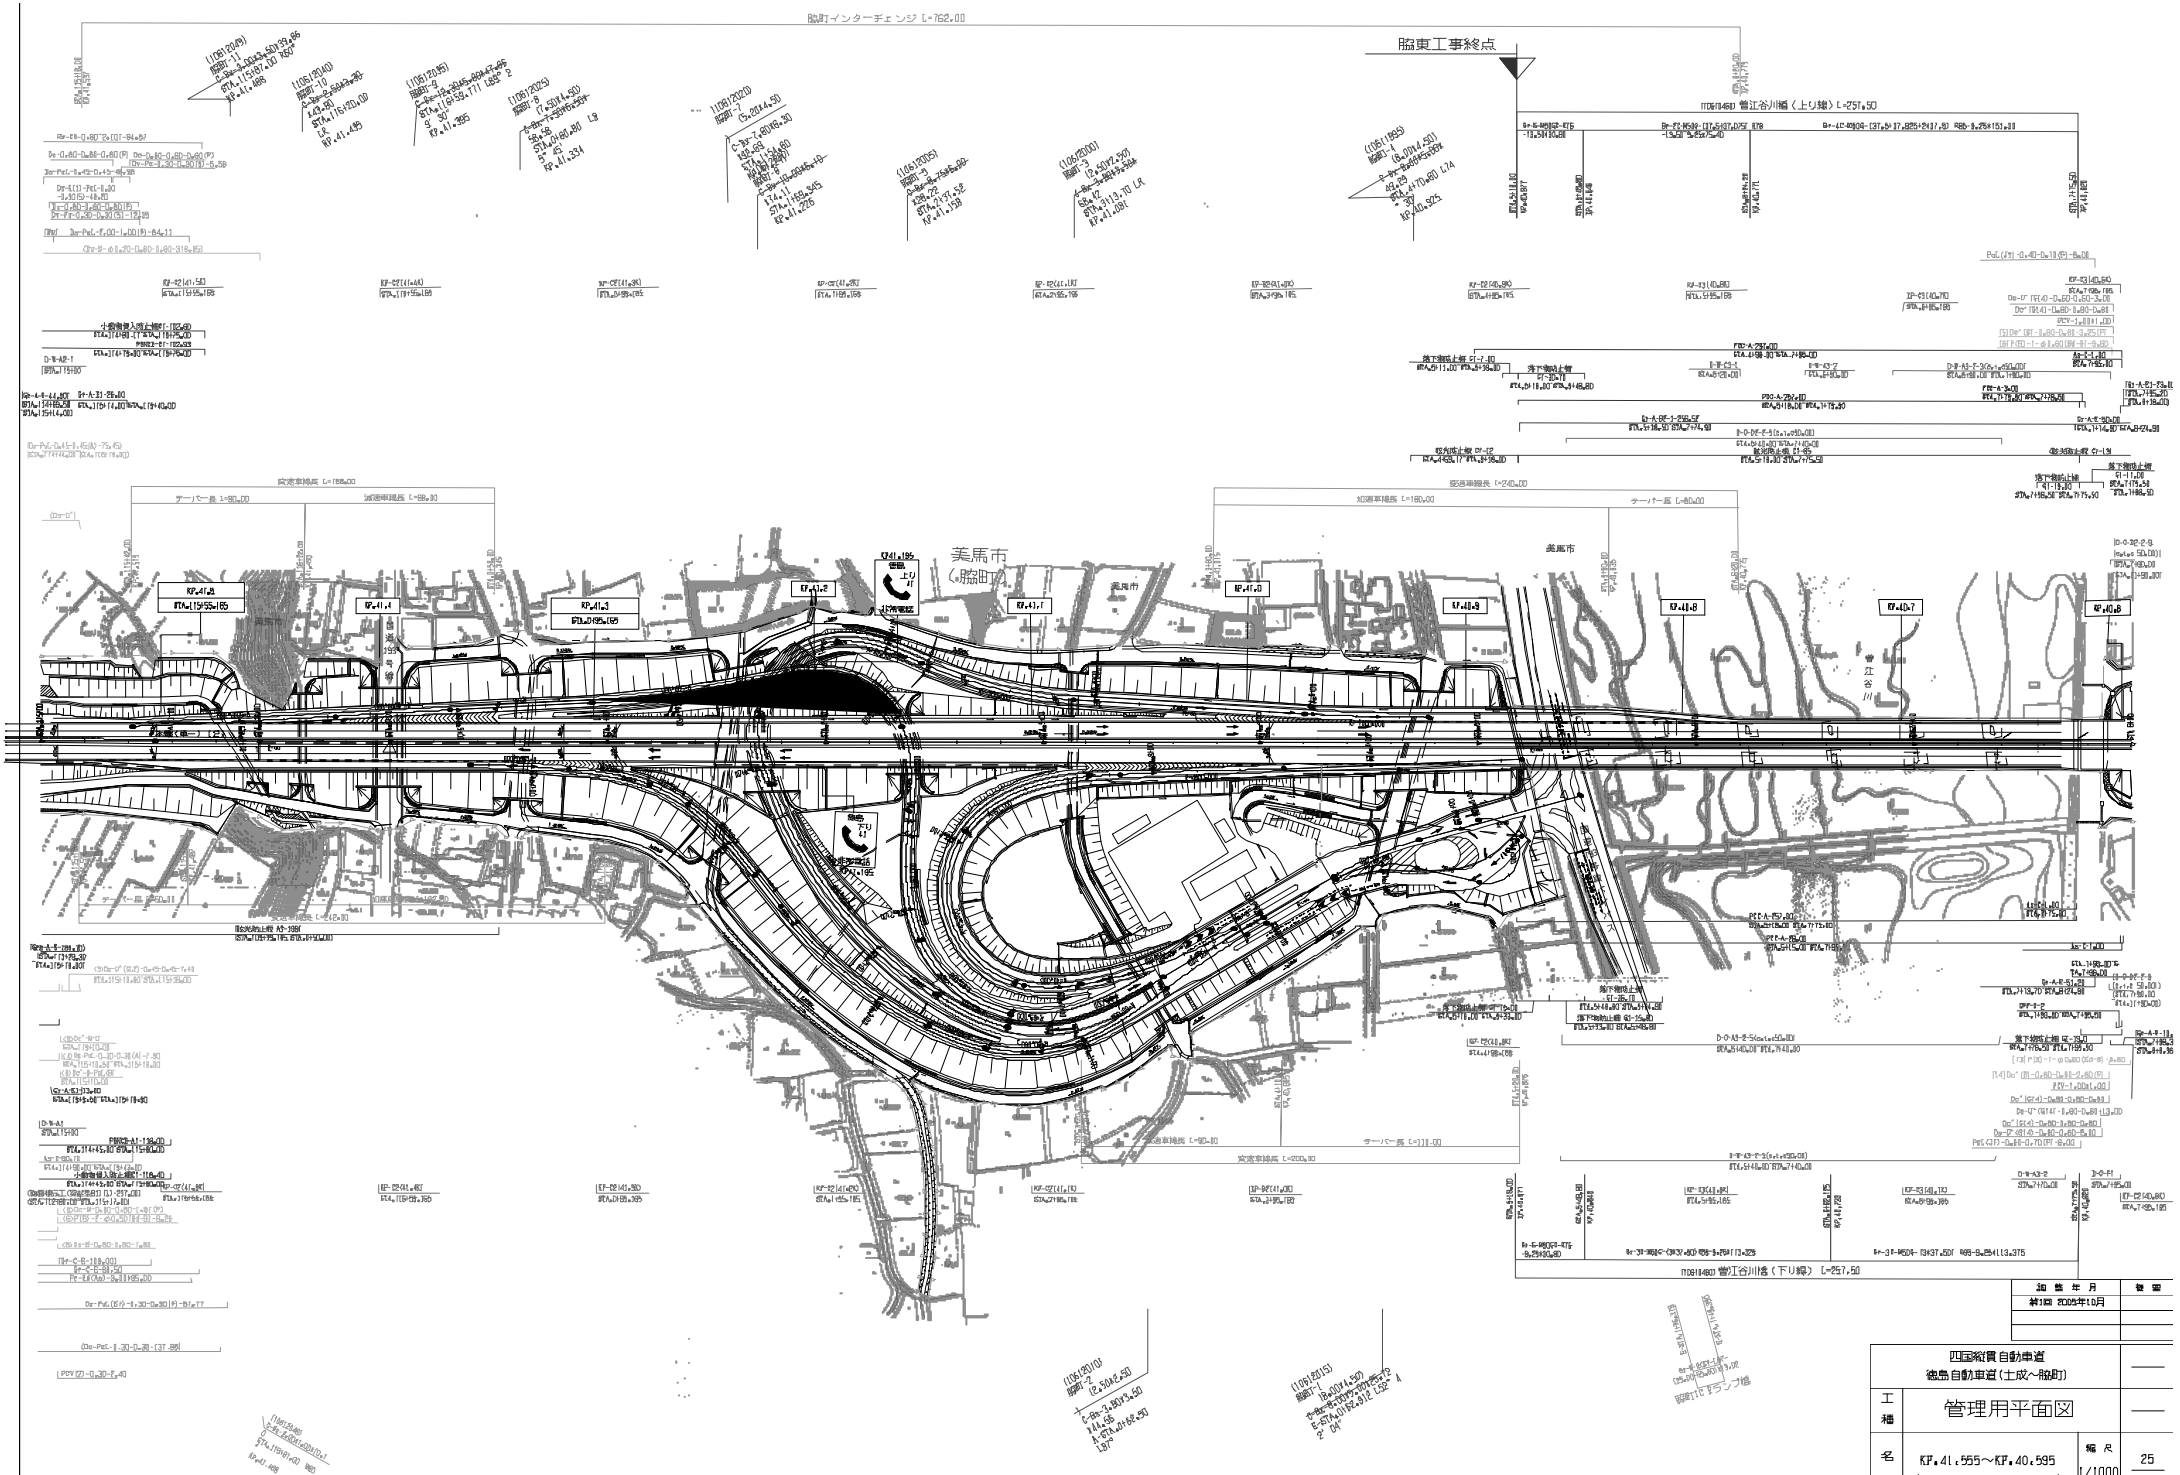

記載年月	備考
第1回 2005年10月	

四国縦貫自動車道 徳島自動車道（土成～脇町）			——
工種	管理用平面図		——
名称	KF.41.555～KF.40.595 (STA.115+00～STA.8+00)	縮尺 1/1000	25 25

西日本高速道路（株）四国支社

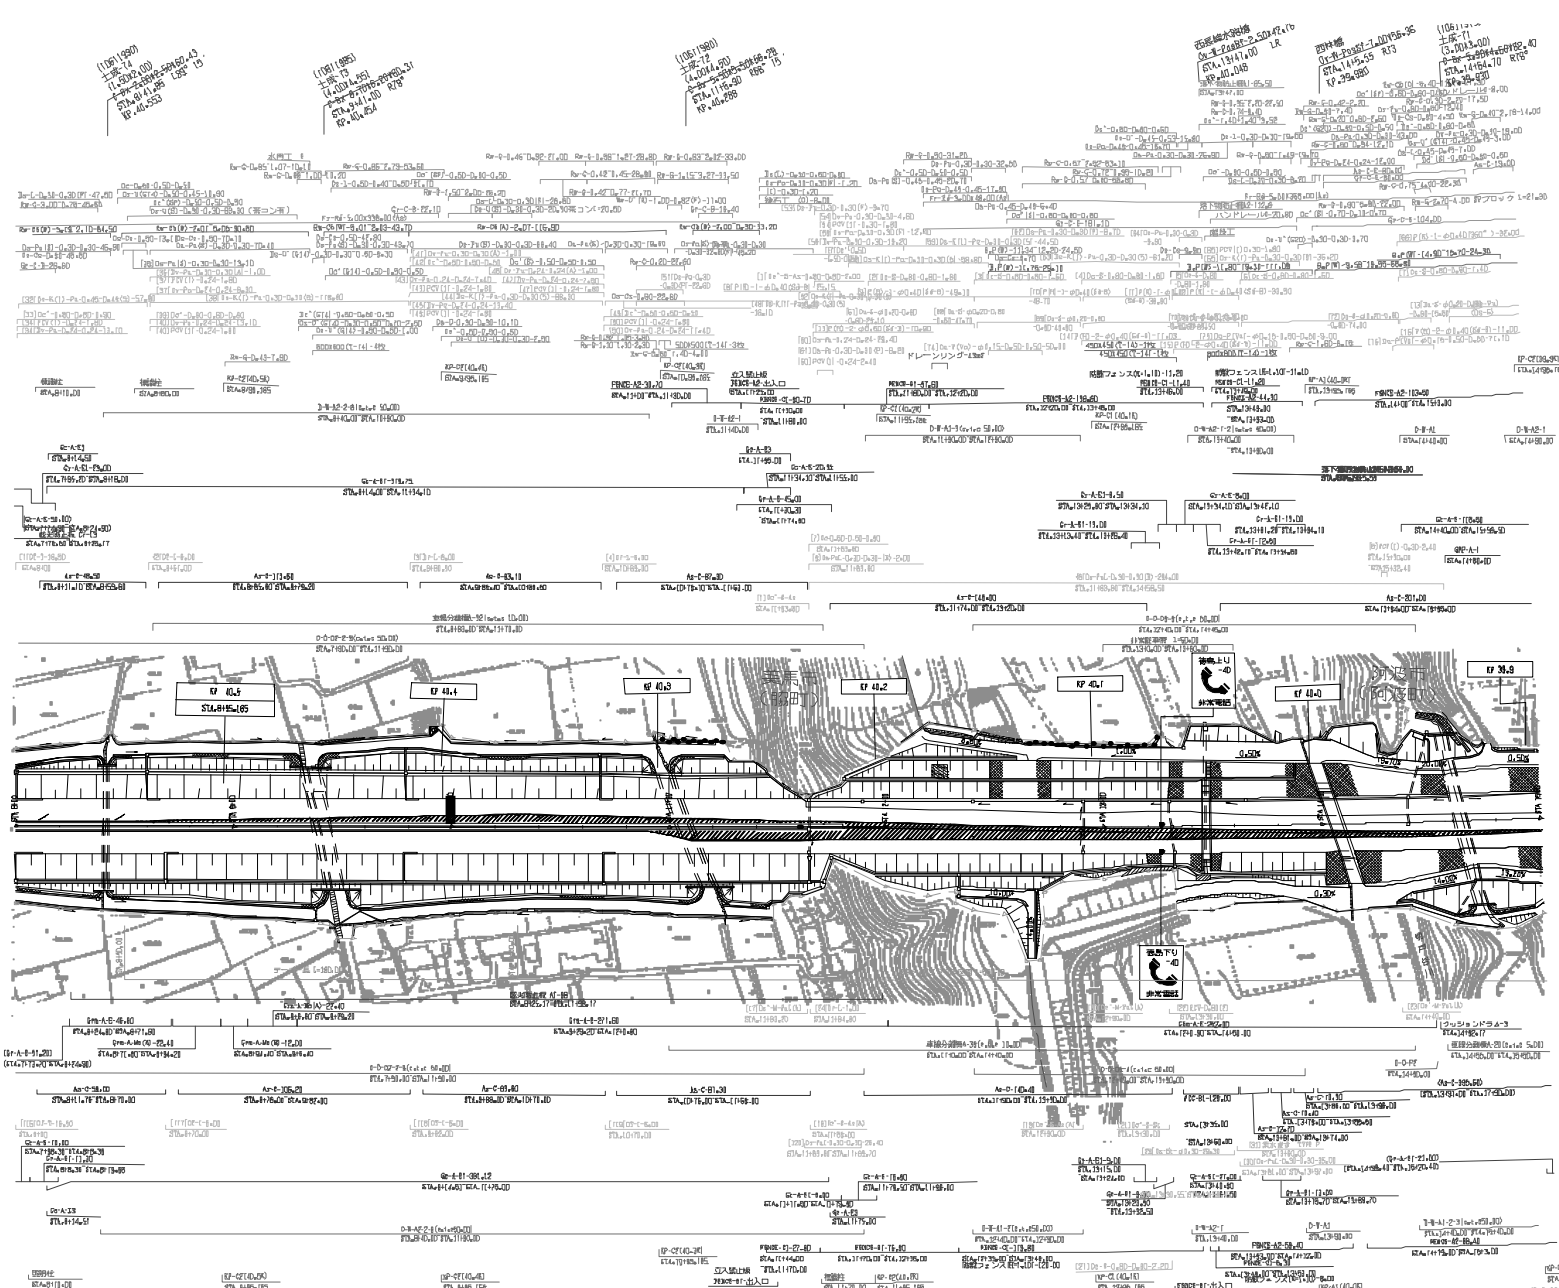
KP 40.5
KP 40.4
KP 40.3
KP 40.2
KP 40.1
KP 40.0
KP 39.9
0.50%
0.50%
0.50%

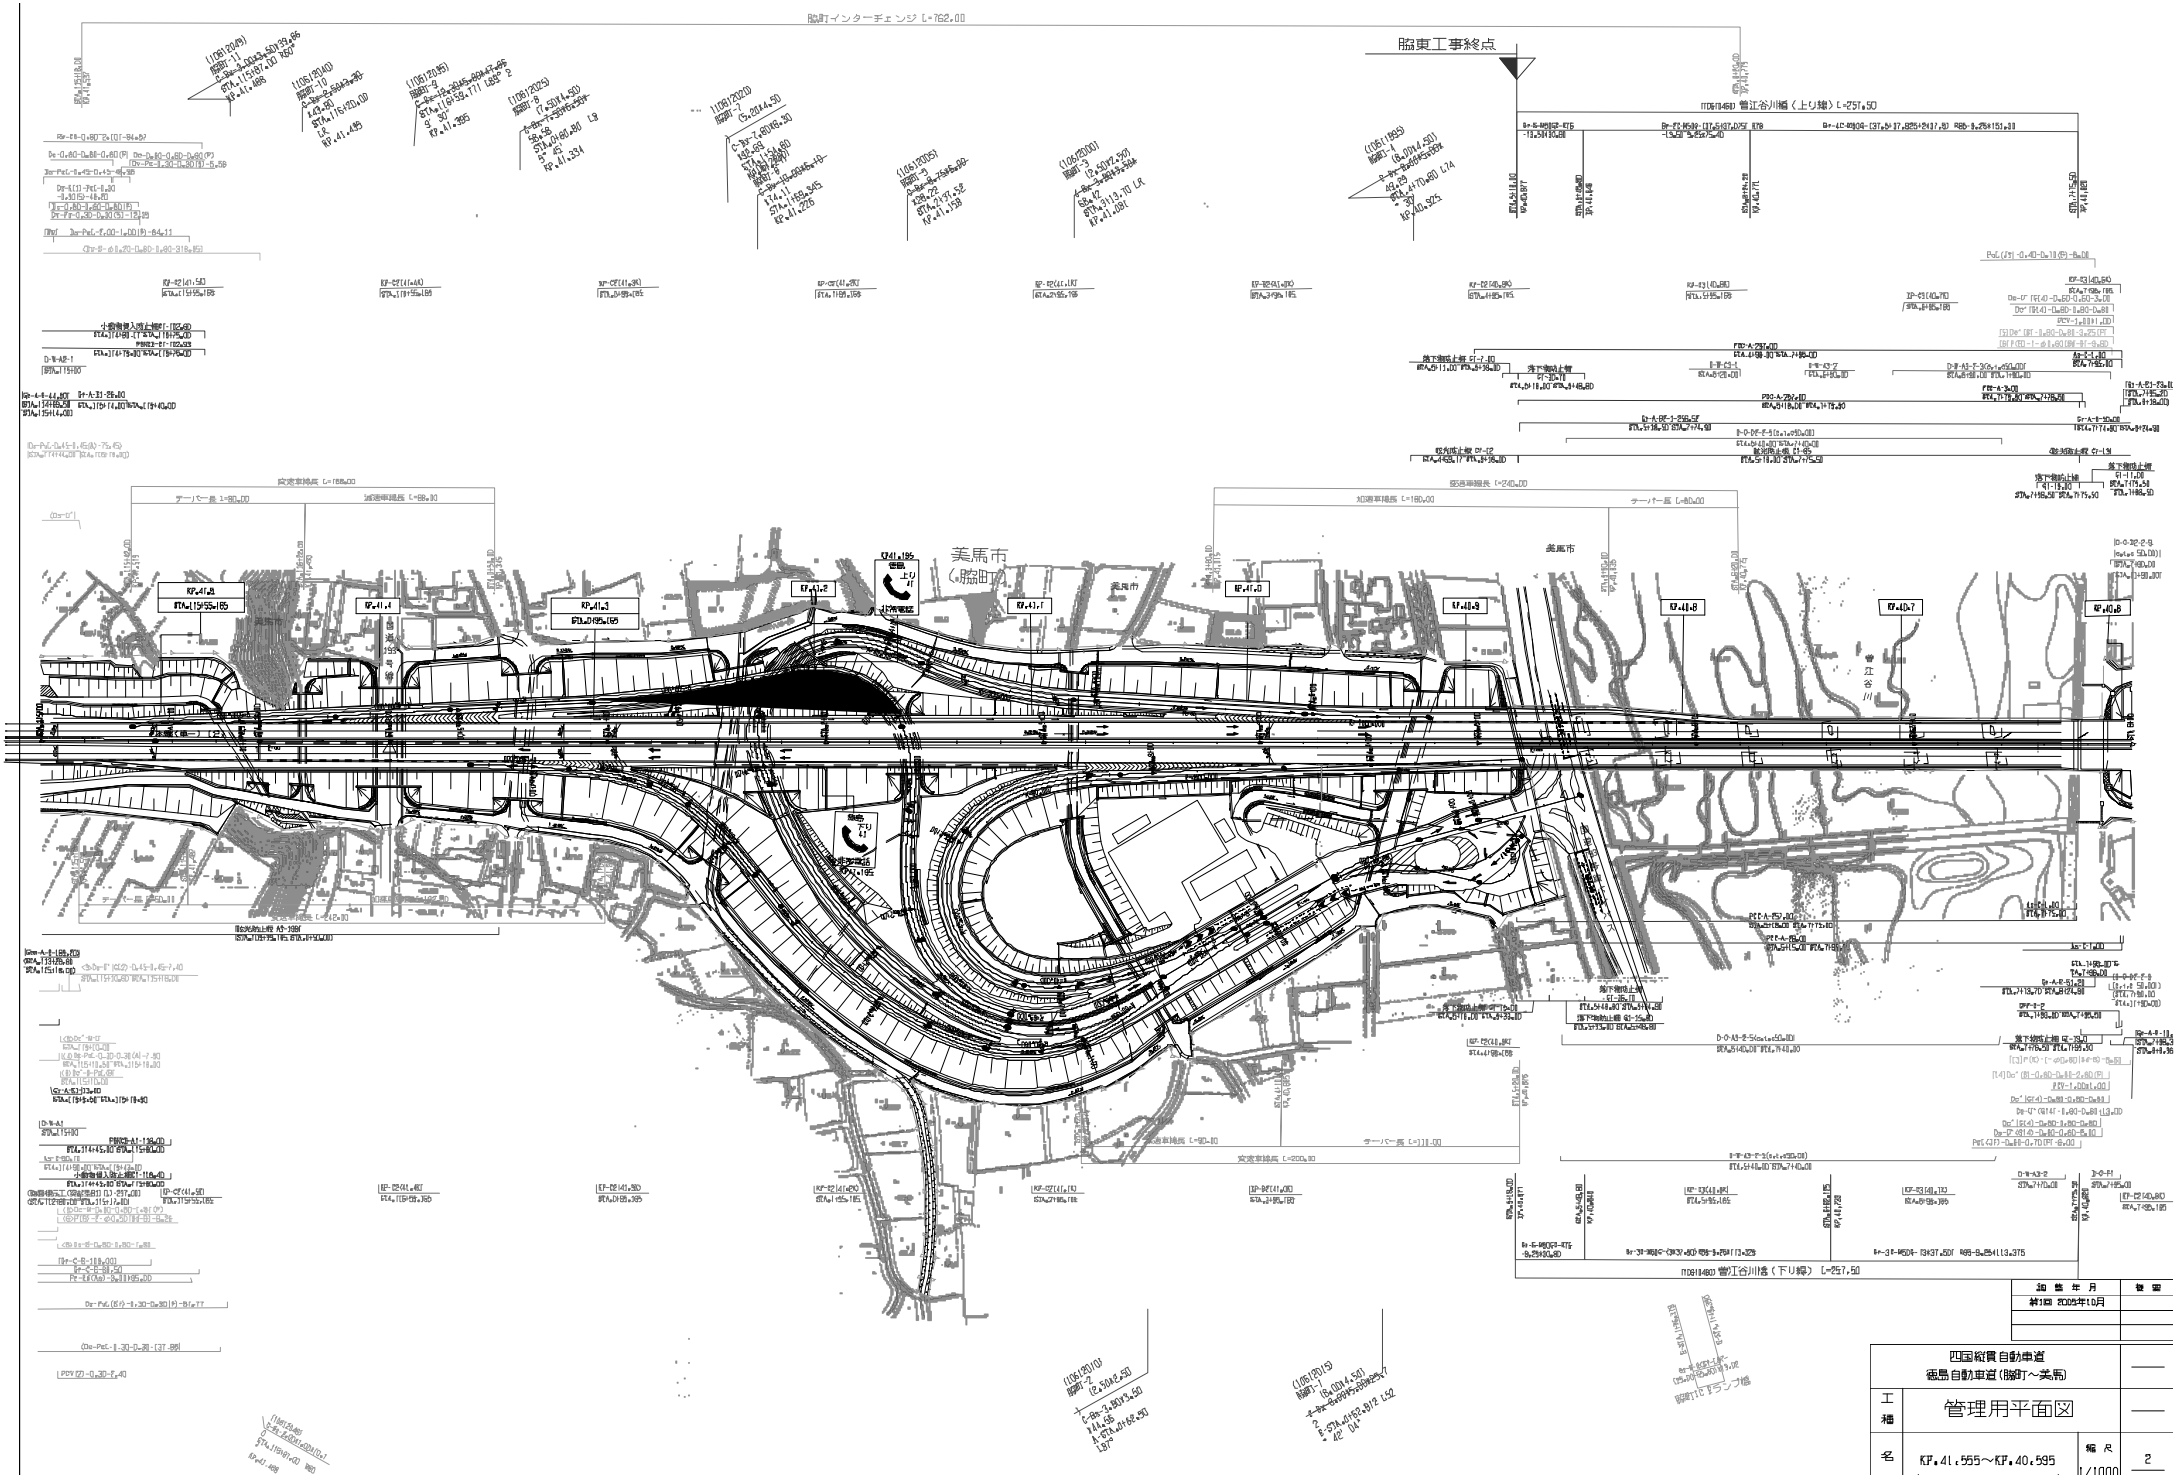

記	整	年	月	備	考

四国縦貫自動車道
徳島自動車道（脇町～美馬）

工種	管理用平面図		
名称	KF.41.555～KF.40.595 (STA.115+00～STA.8+00)	縮尺	1/1000
		2 / 18	

西日本高速道路（株）四国支社

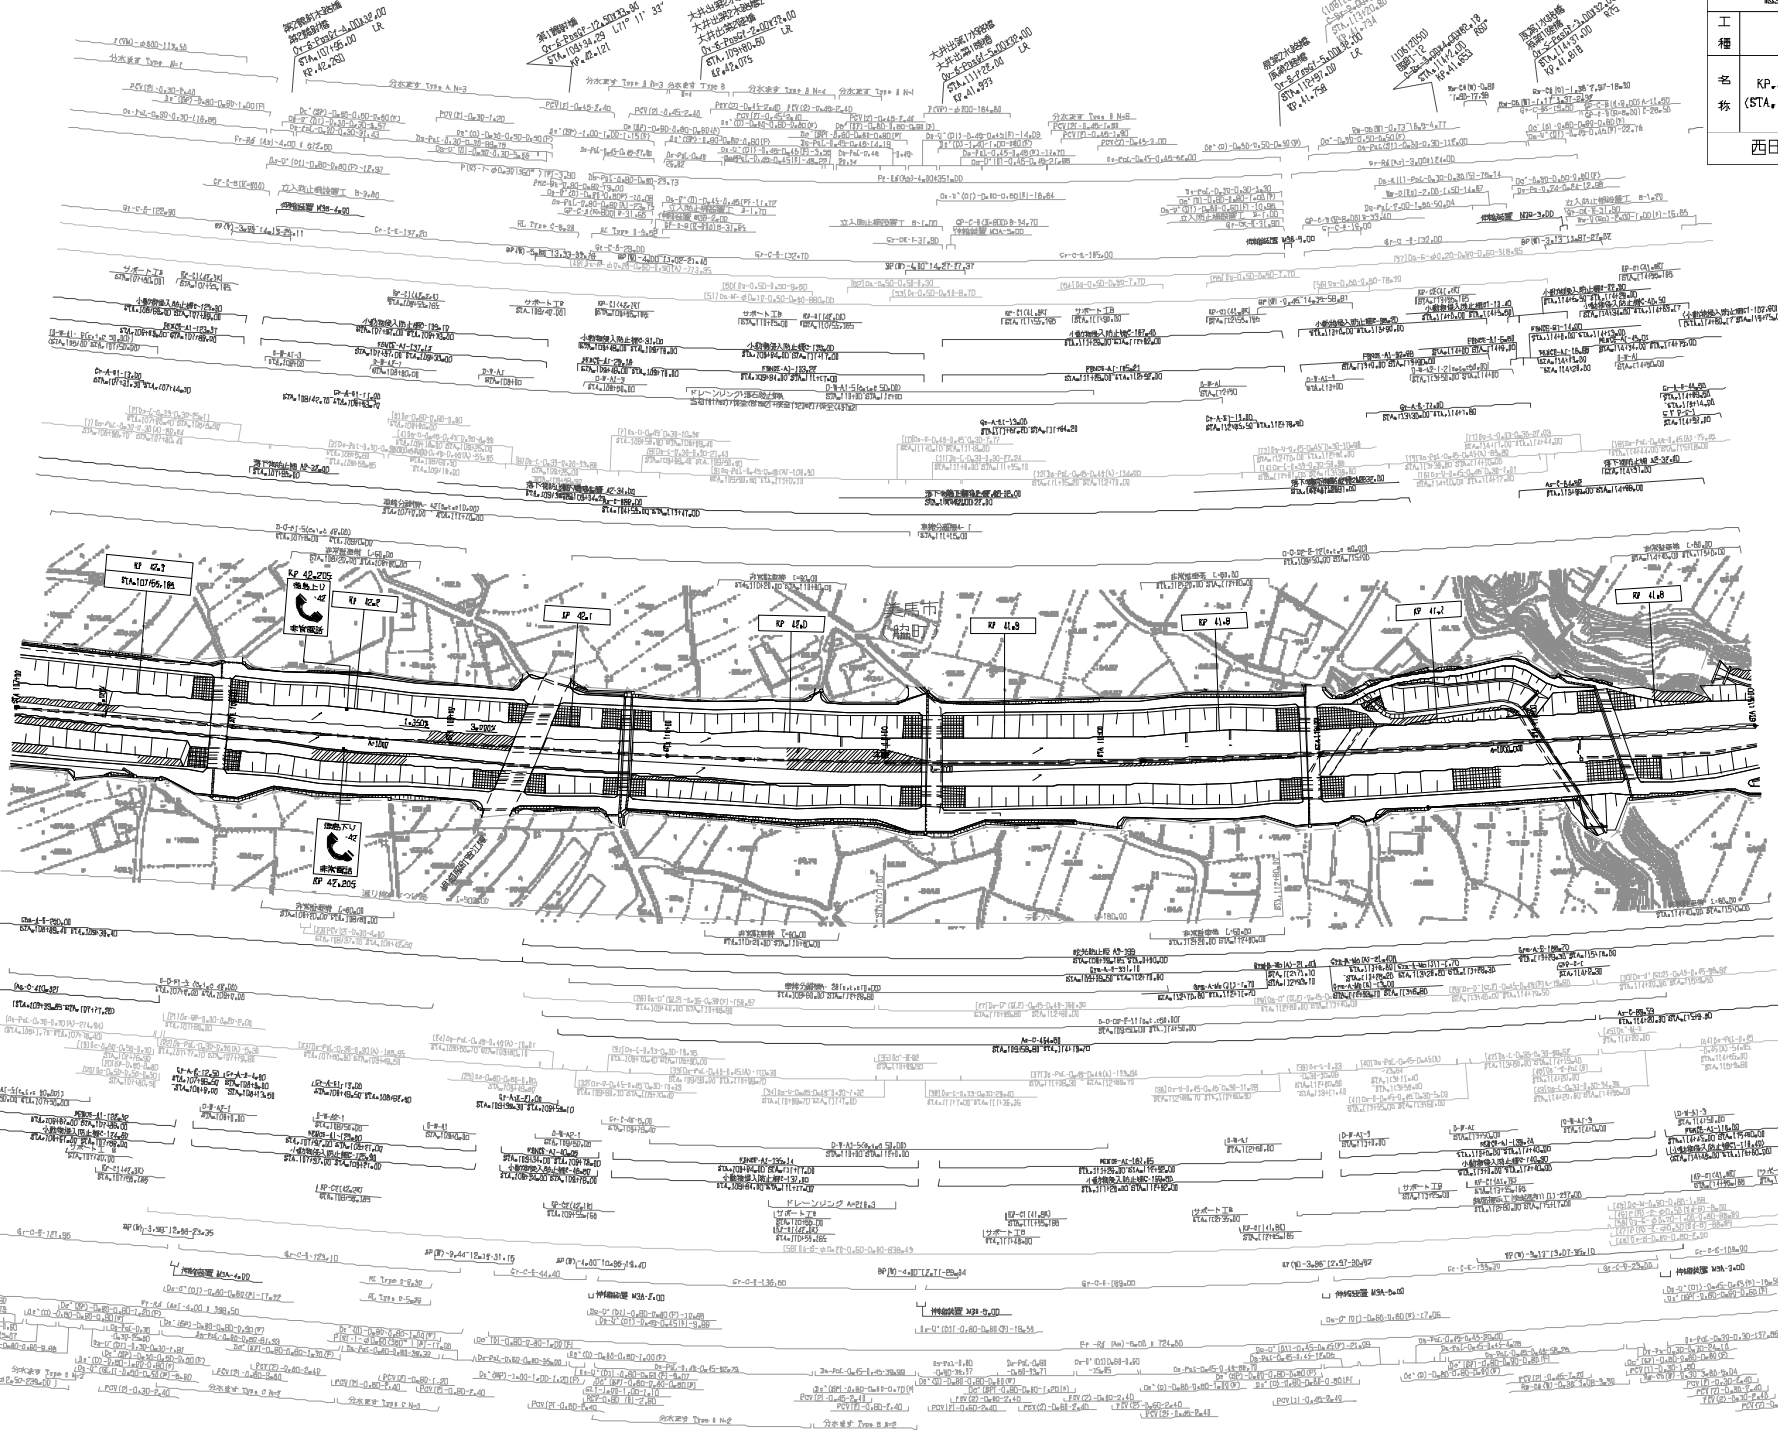

四国縦貫自動車道 徳島自動車道（脇町～美馬）			——
工種	管理用平面図		——
名称	KP.42.355～KP.41.555 (STA.107+00～STA.115+00)	縮尺 1/1000	3 18
西日本高速道路（株）四国支社			

調整年月	概要
第1回 2005年10月	

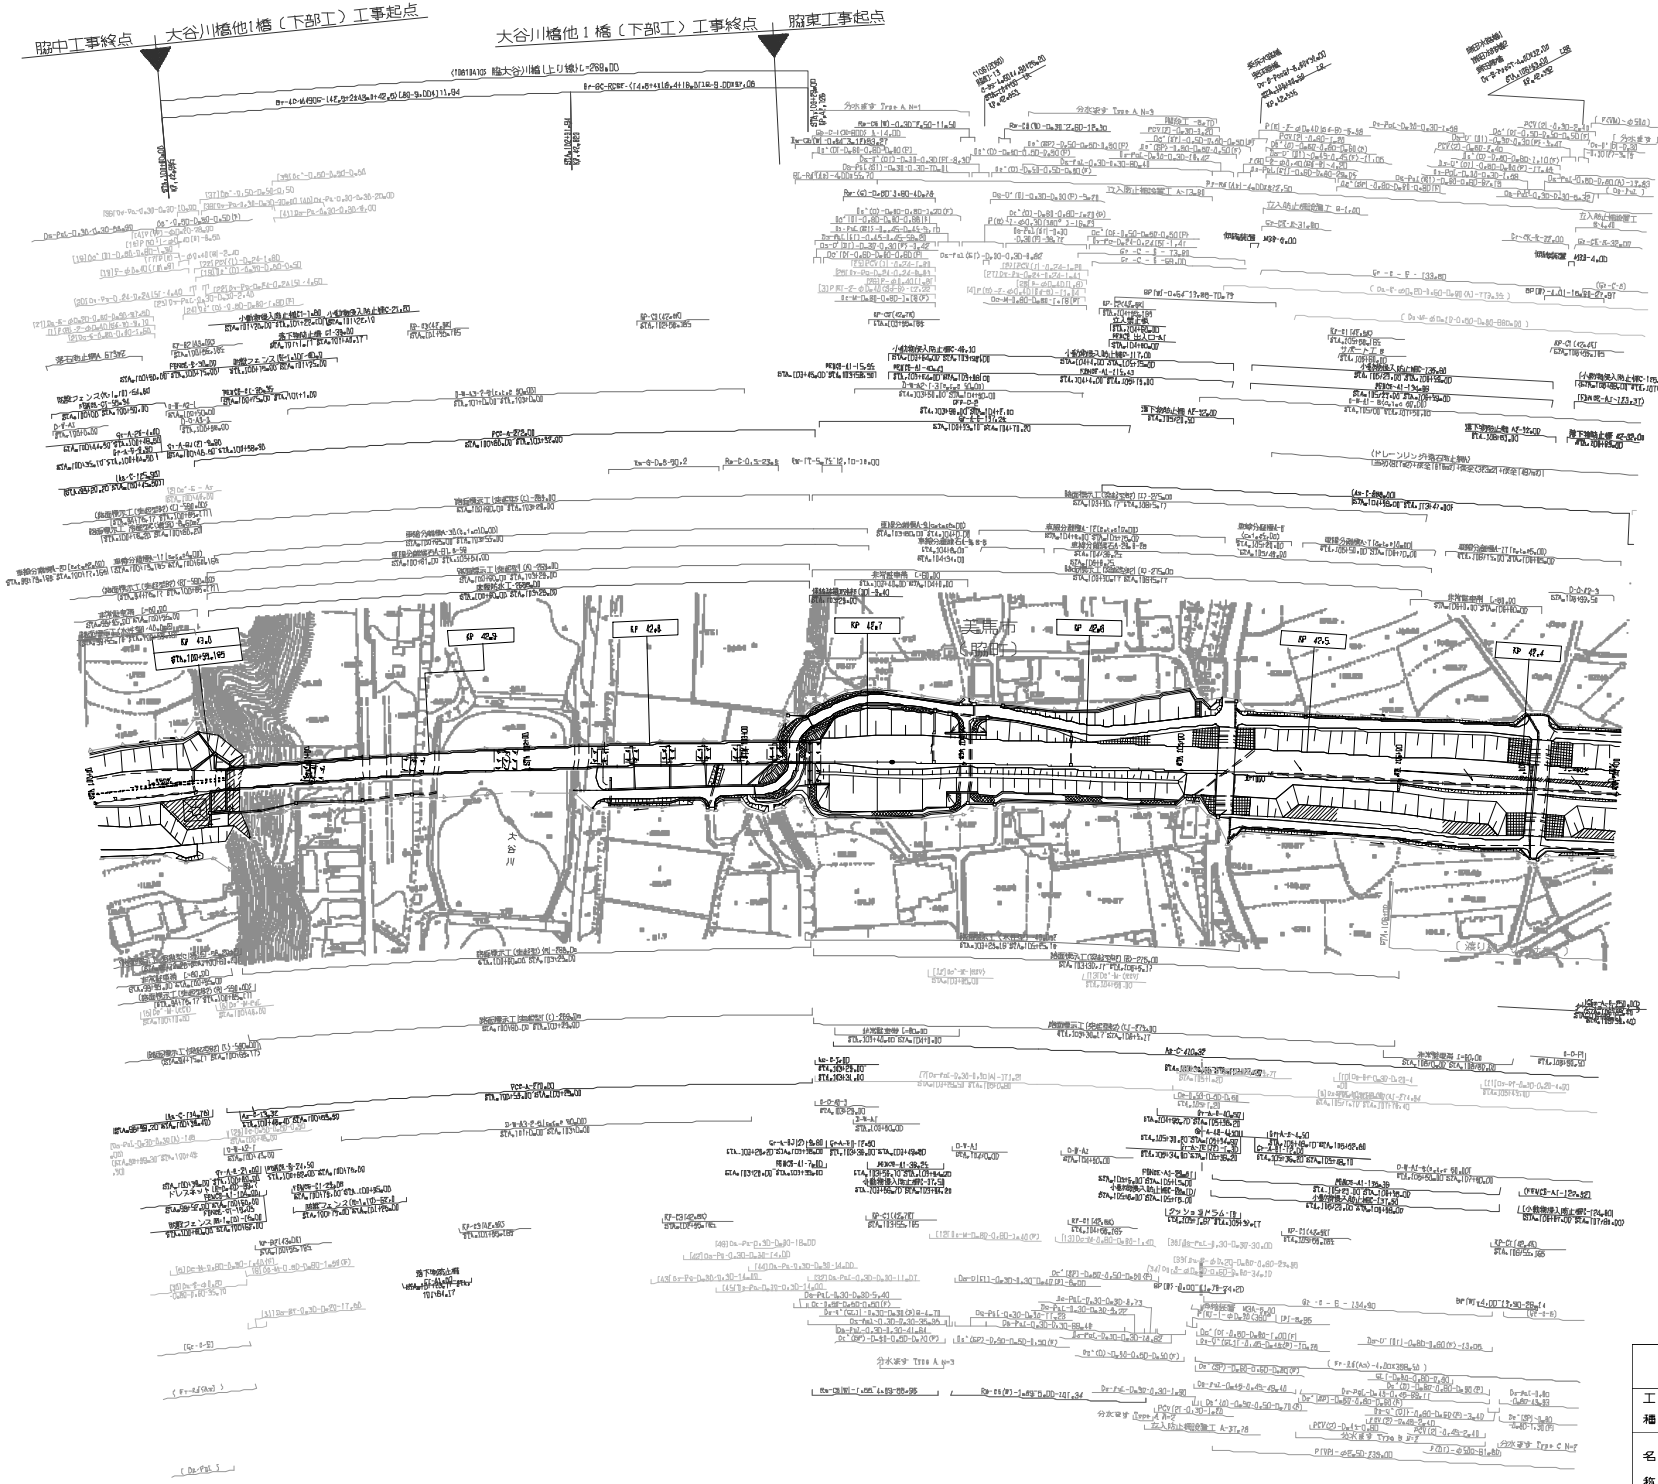

記載年月	備考
第1回 2025年10月	

四国縦貫自動車道 徳島自動車道（脇町～美馬）			——
工種	管理用平面図		——
名称	KP.43.055～KP.42.355 (STA.1DD+00～STA.1DT+0D)	縮尺 1/1000	4 18

西日本高速道路（株）四国支社

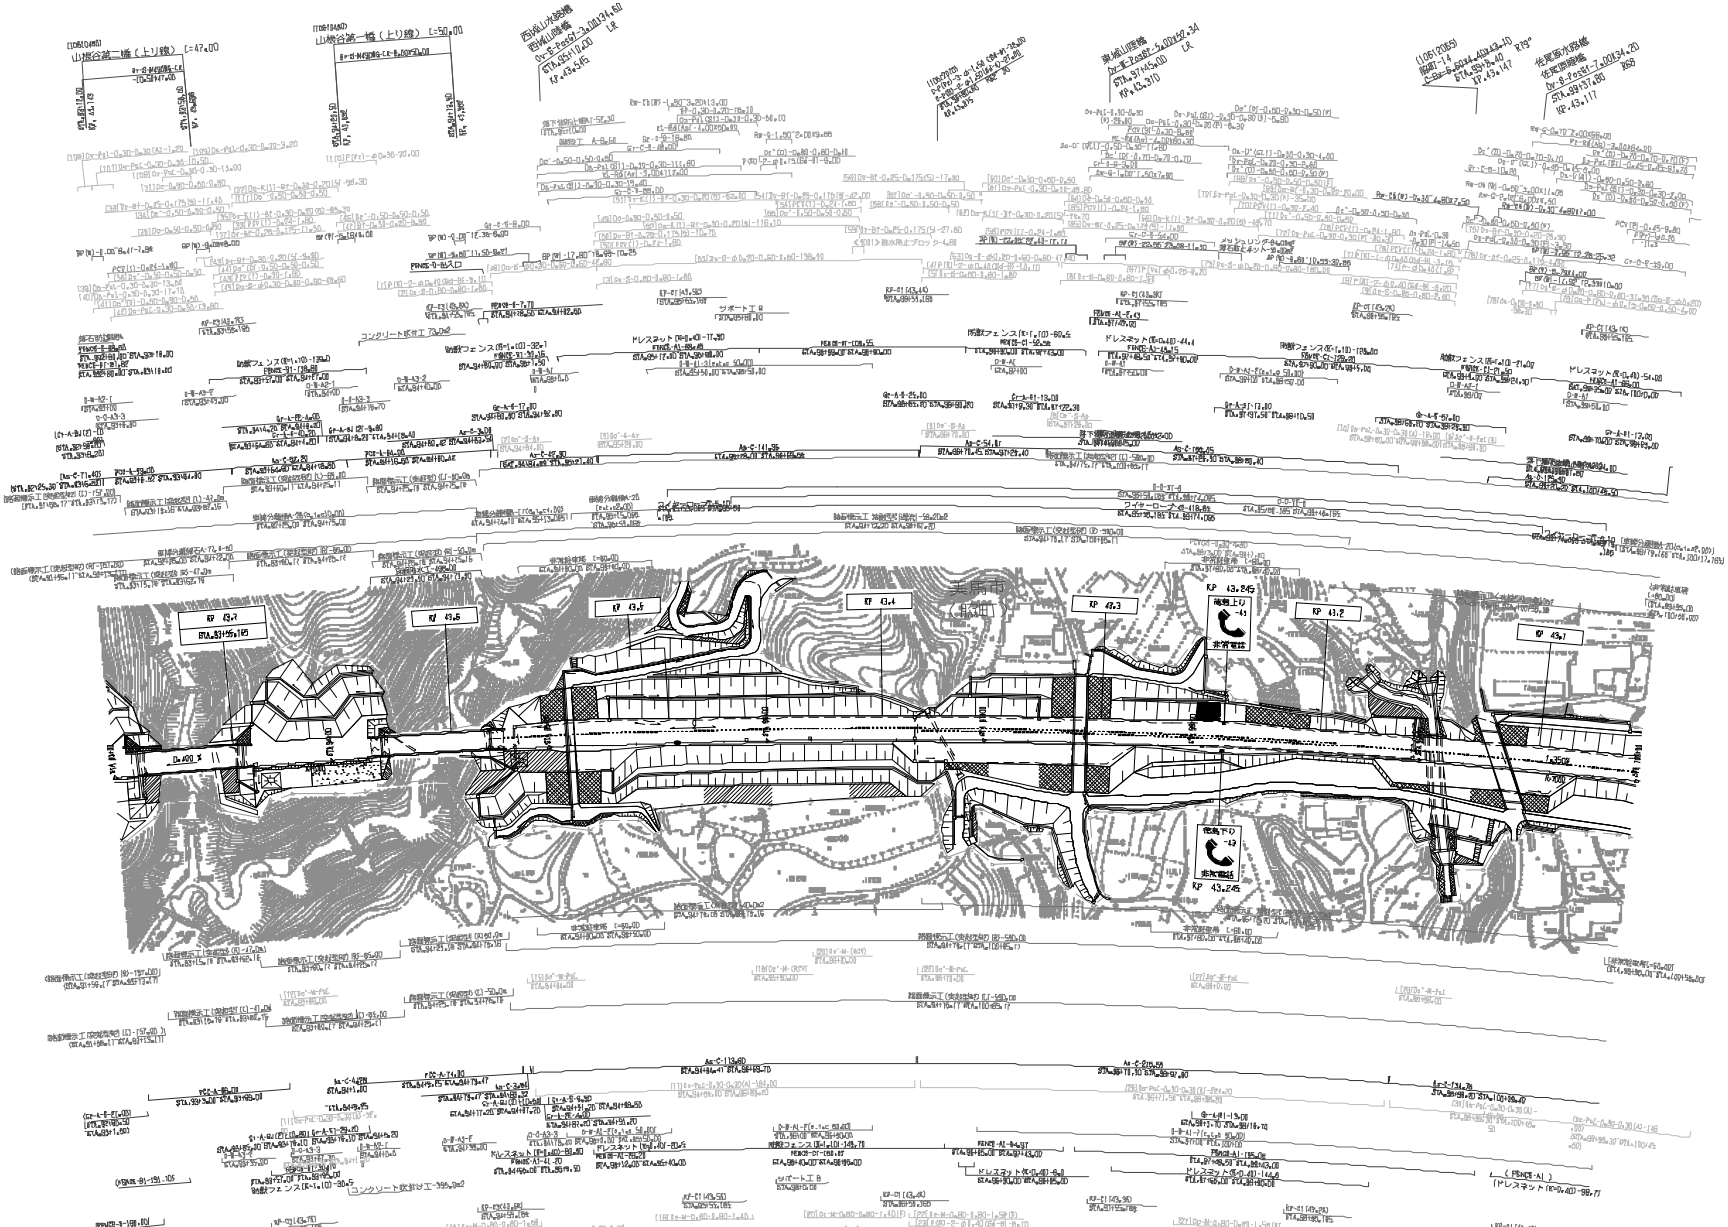

知 整 年 月	備 考
第1回 2005年10月	

四国縦貫自動車道 徳島自動車道（勝瑞～美馬）			——
工種	管理用平面図		——
名称	KP.43.755～KP.43.055 (STA.93+00～STA.100+00)	縮尺 1/1000	5 18

西日本高速道路（株）四国支社

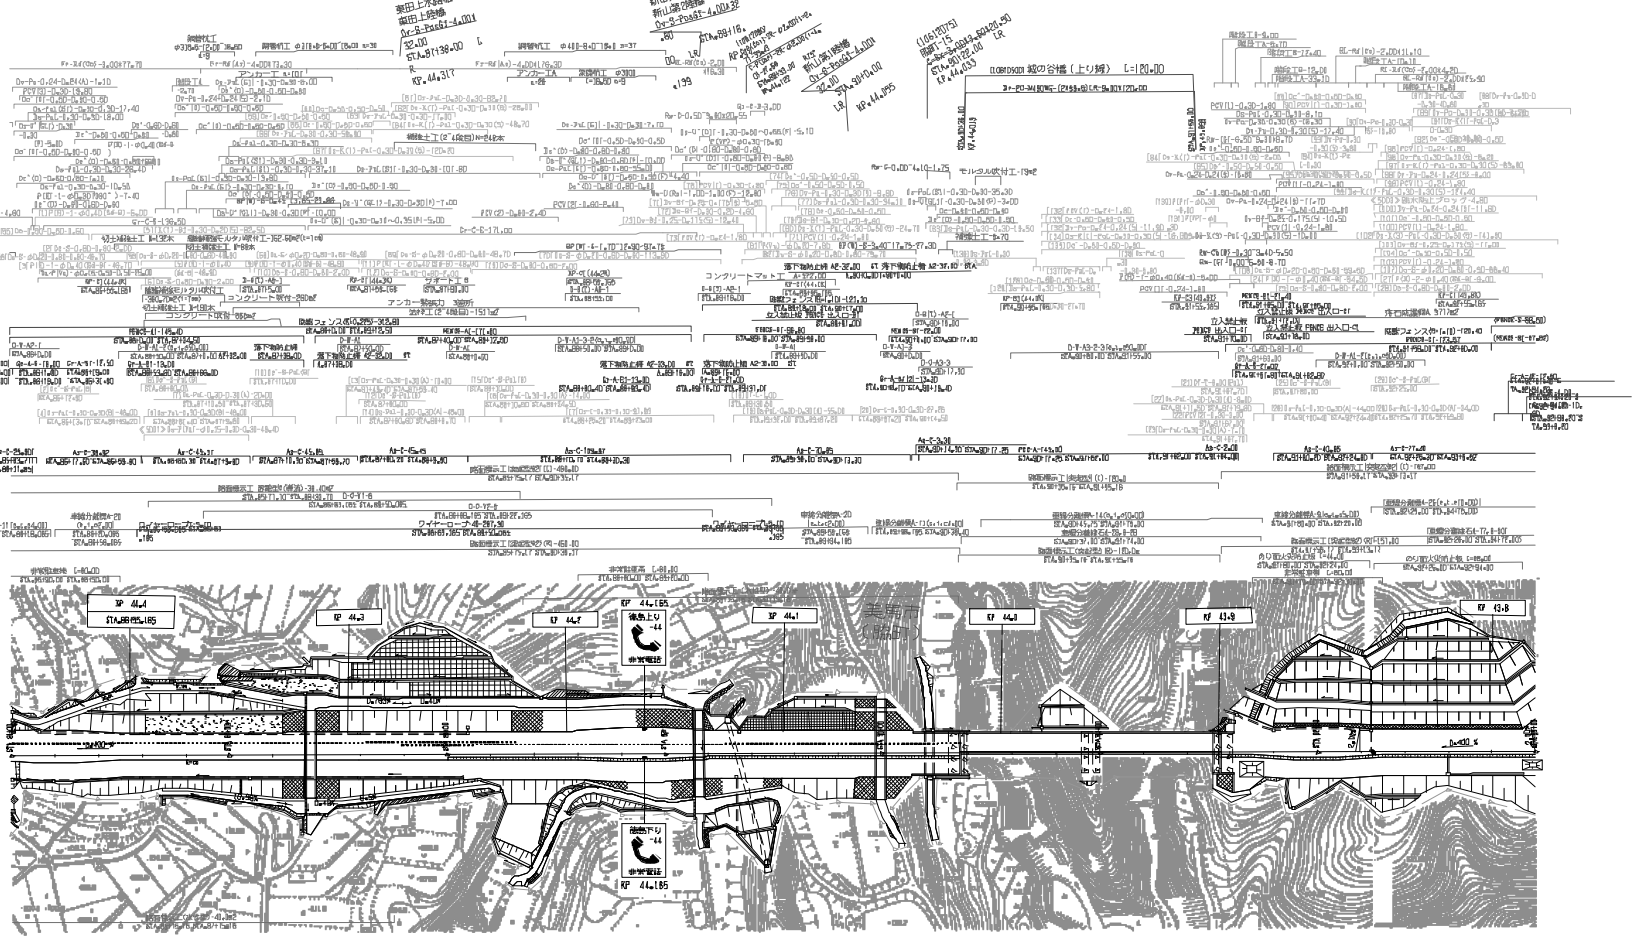

知 整 年 月	備 考
第1回 2005年10月	

四国縦貫自動車道 徳島自動車道（勝瑞～美馬）			——
工種	管理用平面図		——
名称	KP.44.455～KP.43.755 (STA.86+00～STA.93+00)	縮尺 1/1000	6 18

西日本高速道路（株）四国支社

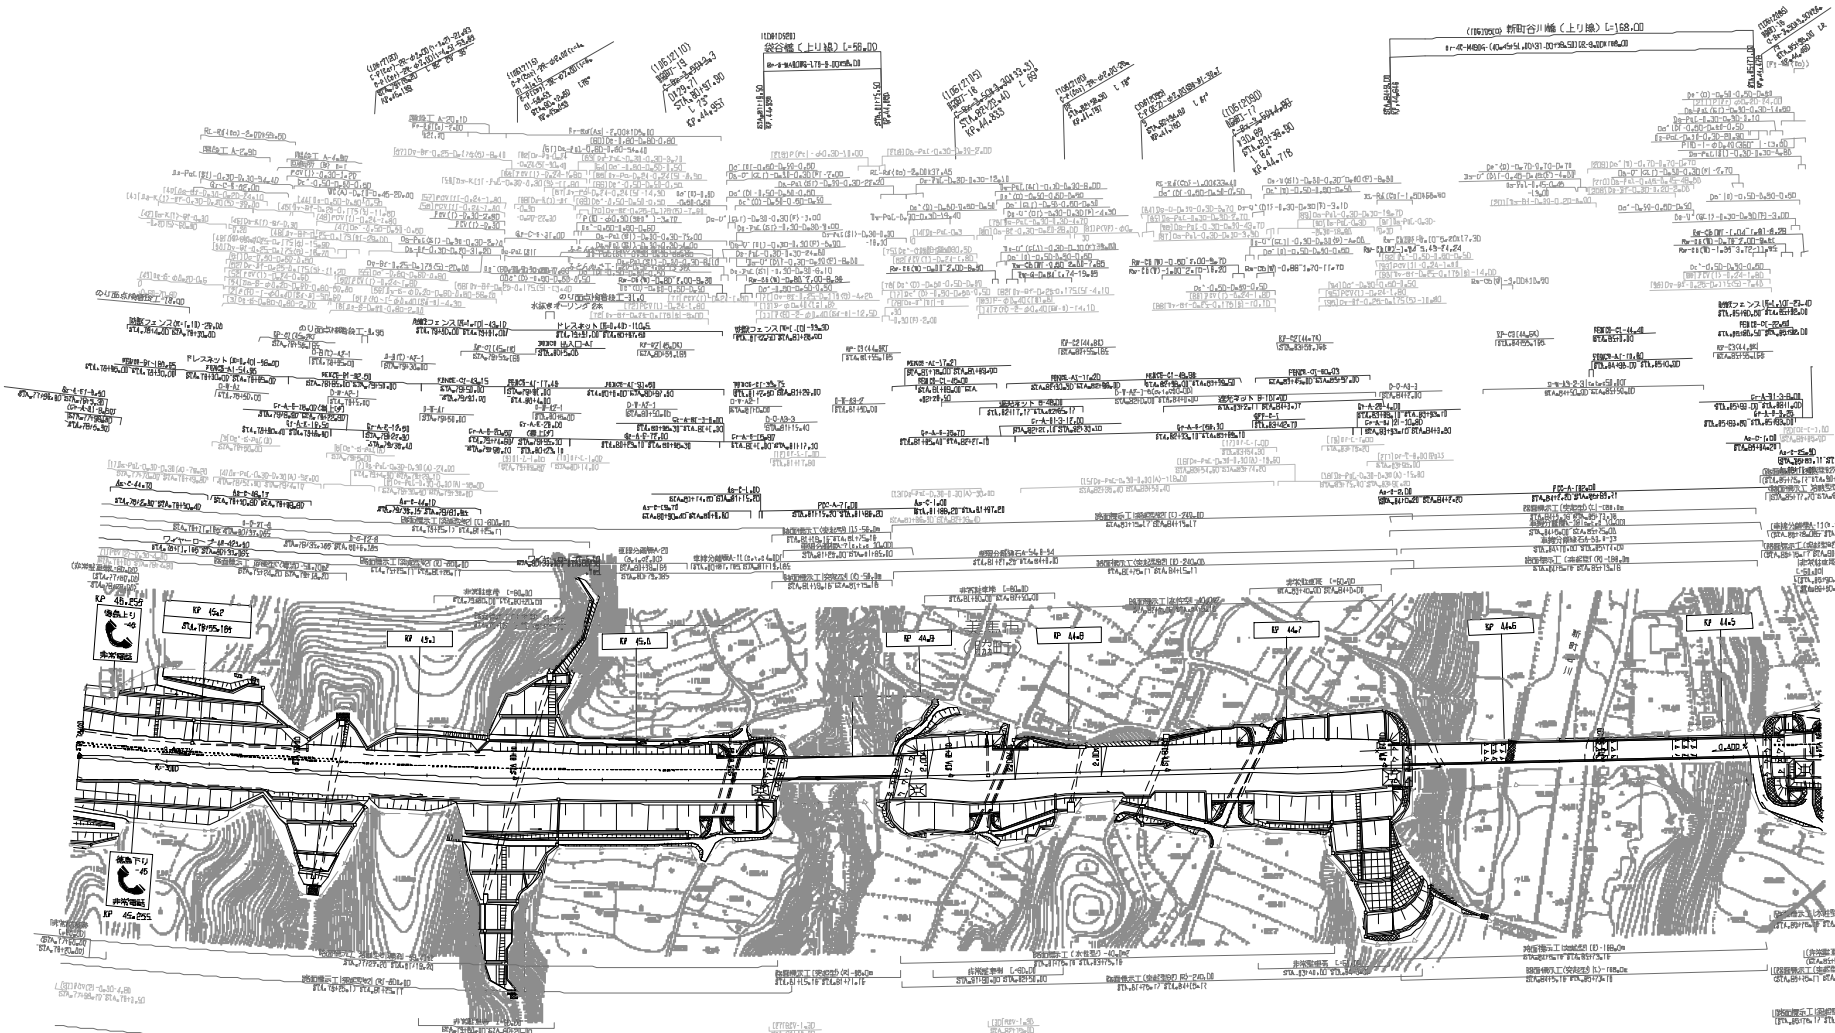

施設年月	備考
第1回 2025年10月	

四国縦貫自動車道
徳島自動車道（勝瑞～美馬）

工種	管理用平面図		
名称	KP.45.255～KP.44.455 （STA.78+00～STA.86+00）	縮尺 1/1000	7 18

西日本高速道路（株）四国支社

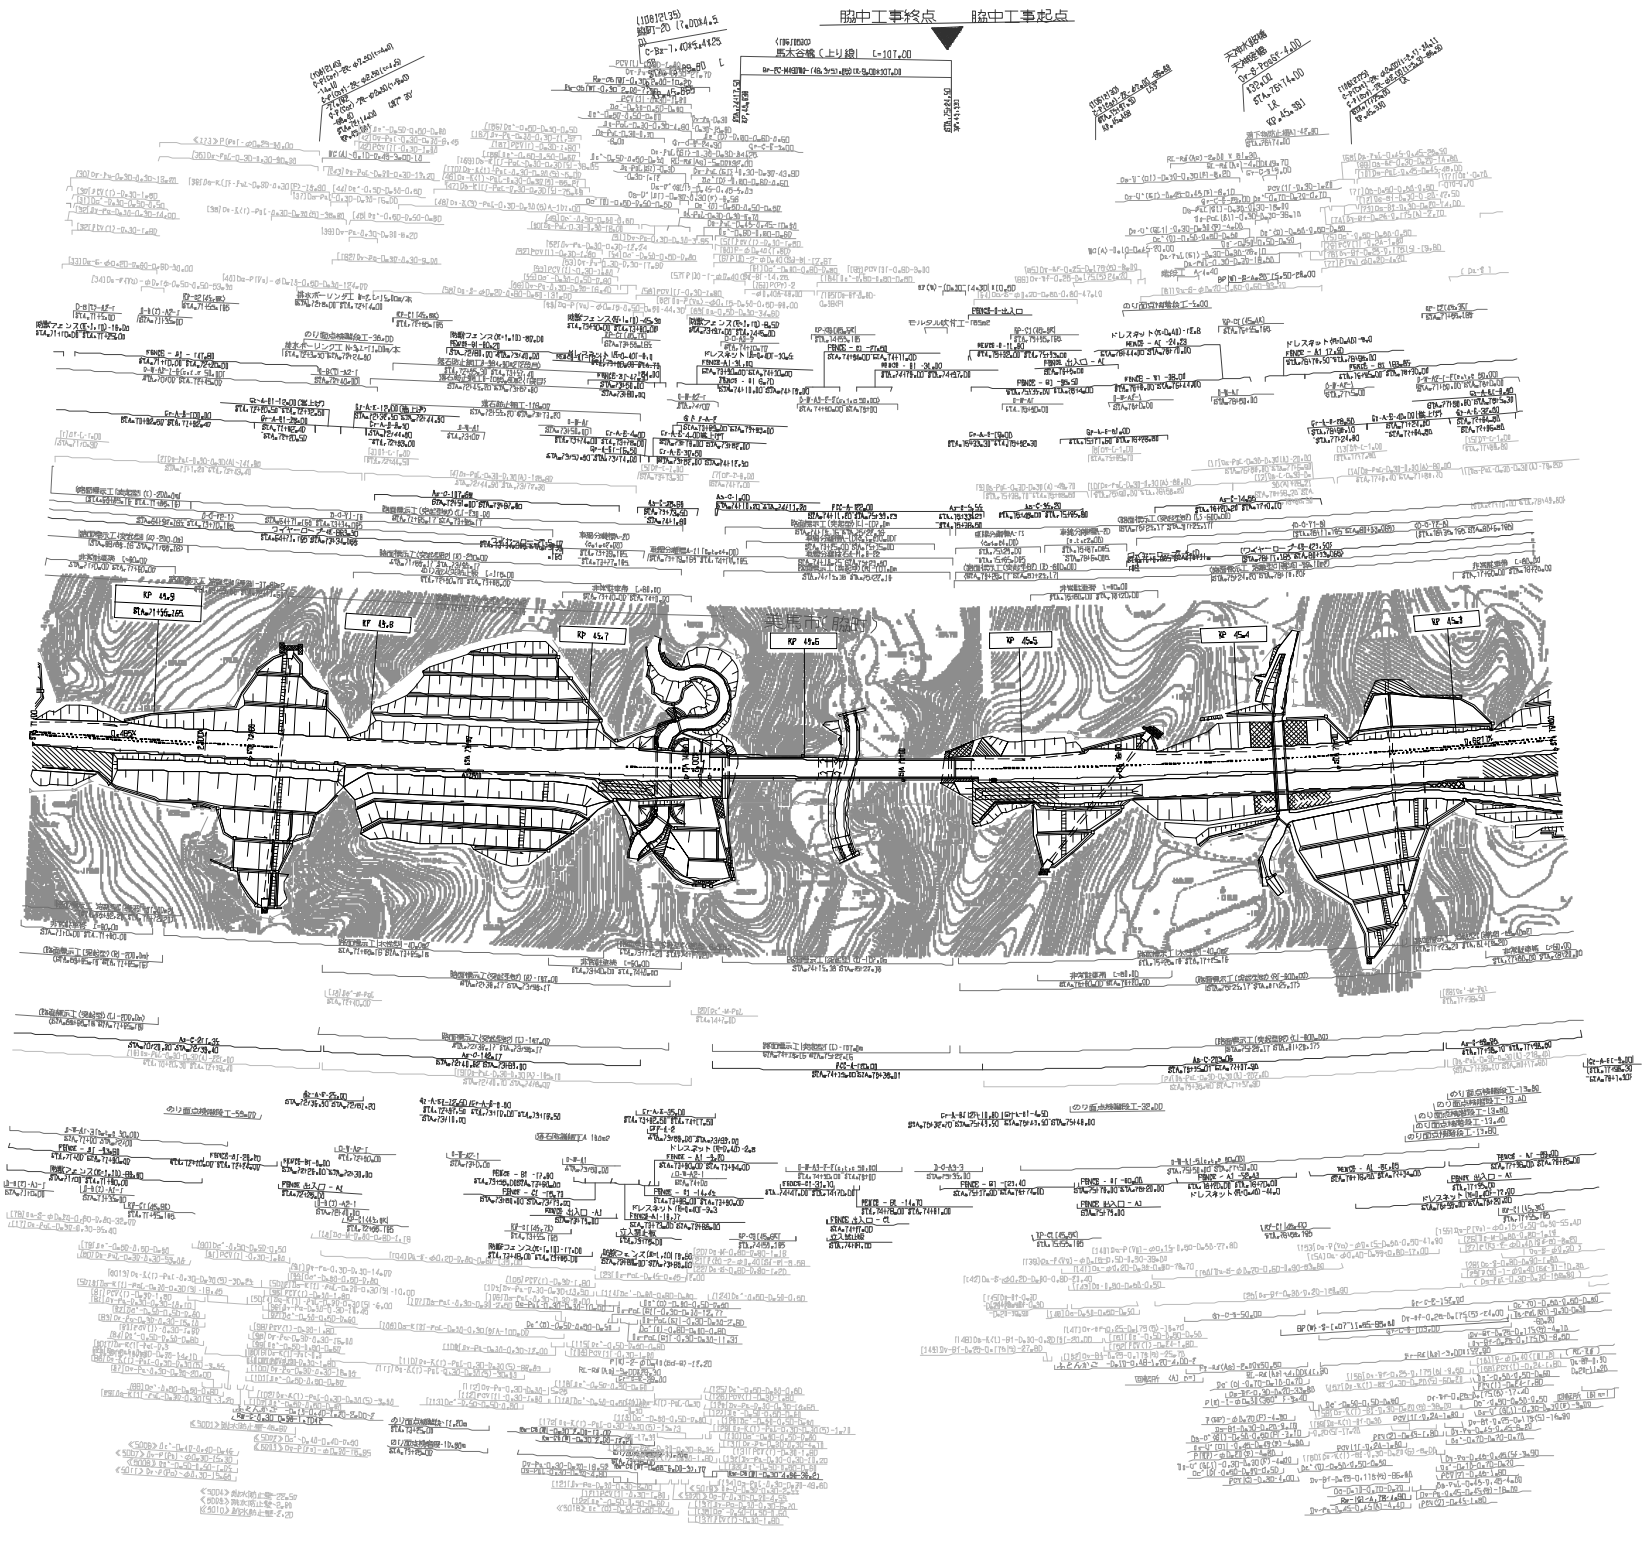

四国縦貫自動車道 徳島自動車道（脇町～美馬）			
工種	管理用平面図		
名称	KP.45.955～KP.45.255 (STA.71+00～STA.78+00)	縮尺 1/1000	B 18
西日本高速道路（株）四国支社			

調整年月	概要
第1回 2005年10月	

[ ]は本線、< >は線路を示す

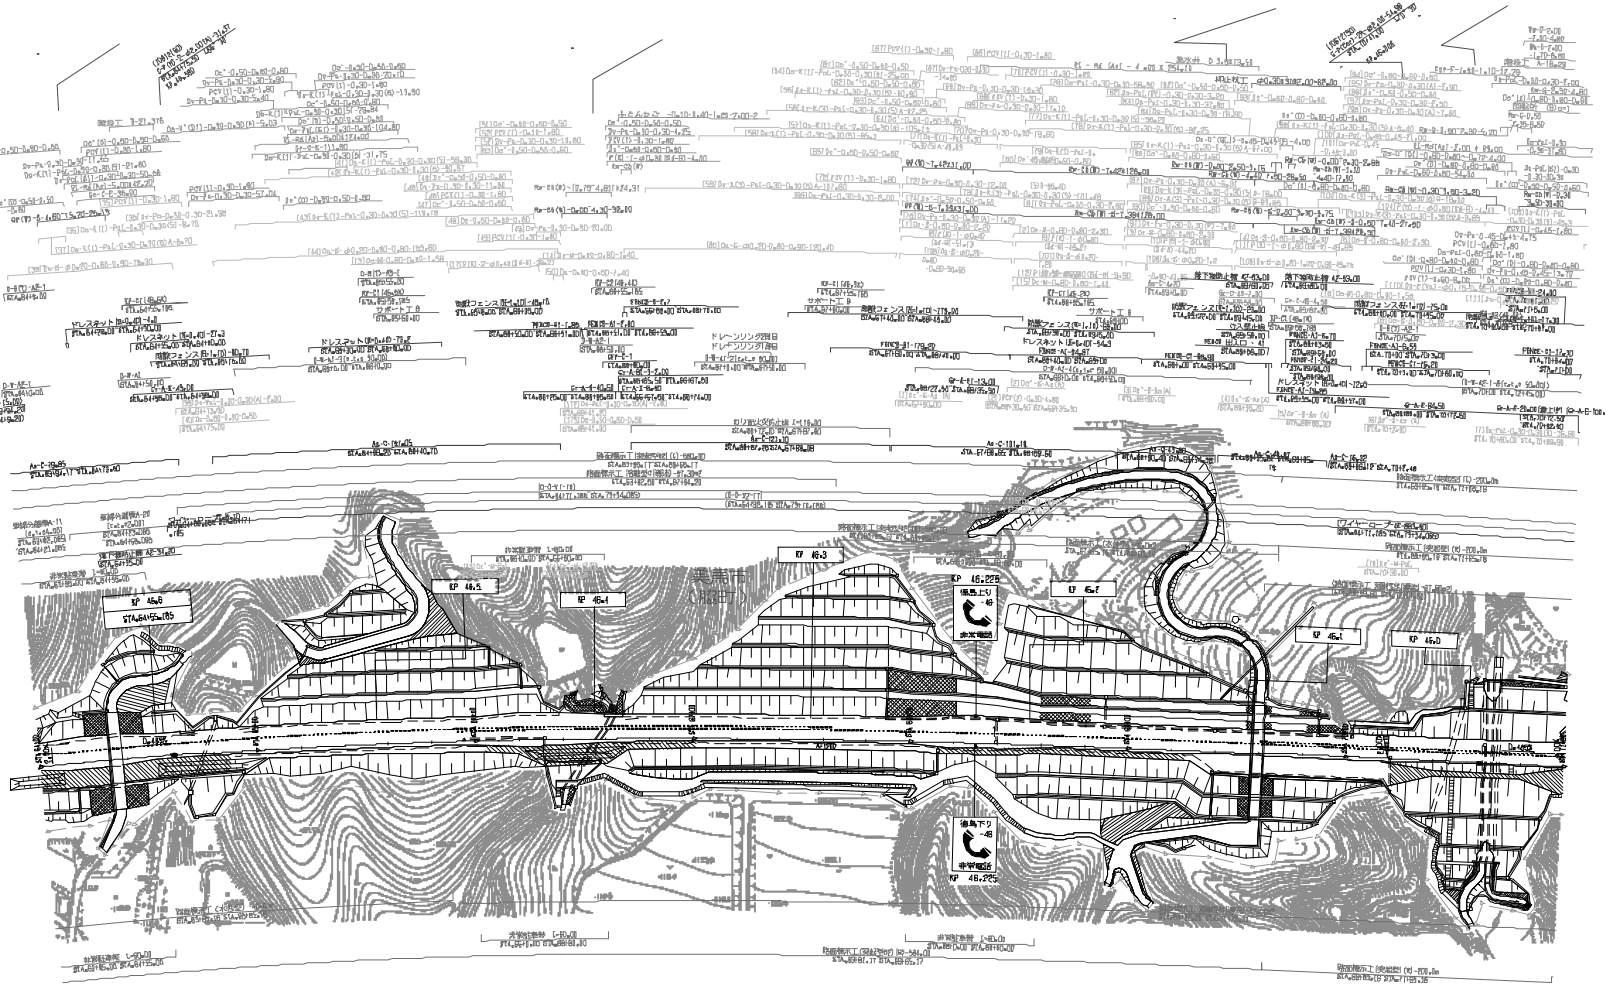

竣工年月	備考
第1回 2005年10月	

四国縦貫自動車道 徳島自動車道（勝瑞～美馬）			——
工種	管理用平面図		——
名称	KP.46.655～KP.45.955 (STA.64+00～STA.71+00)	縮尺 1/1000	9 18

西日本高速道路（株）四国支社

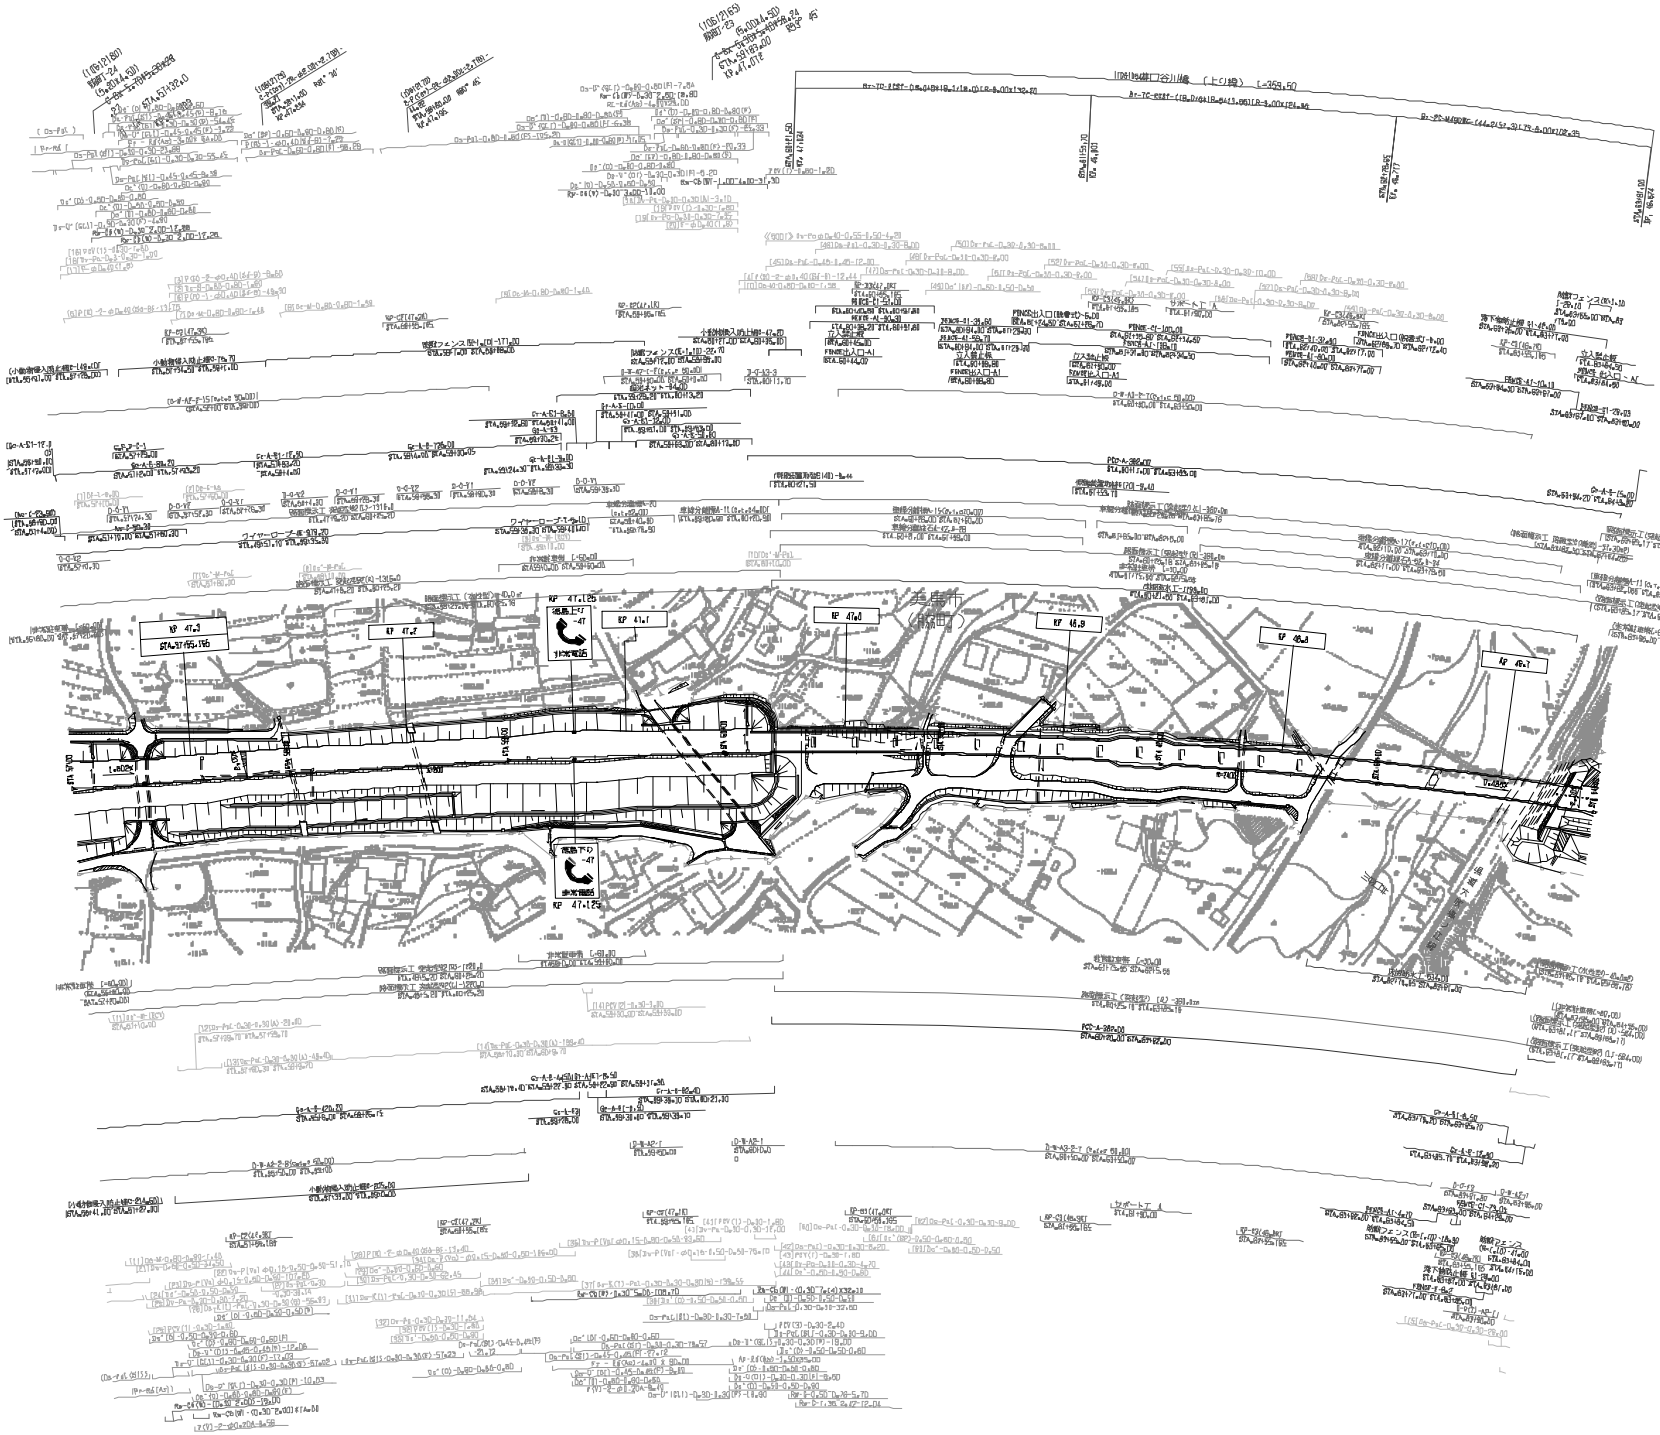

施設年月	備考
第1回 2025年10月	

四国縦貫自動車道 徳島自動車道（勝瑞～美馬）			——
工種	管理用平面図		——
名称	KP.47.355～KP.46.655 (STA.57+00～STA.64+00)	縮尺 1/1000	10 18

西日本高速道路（株）四国支社

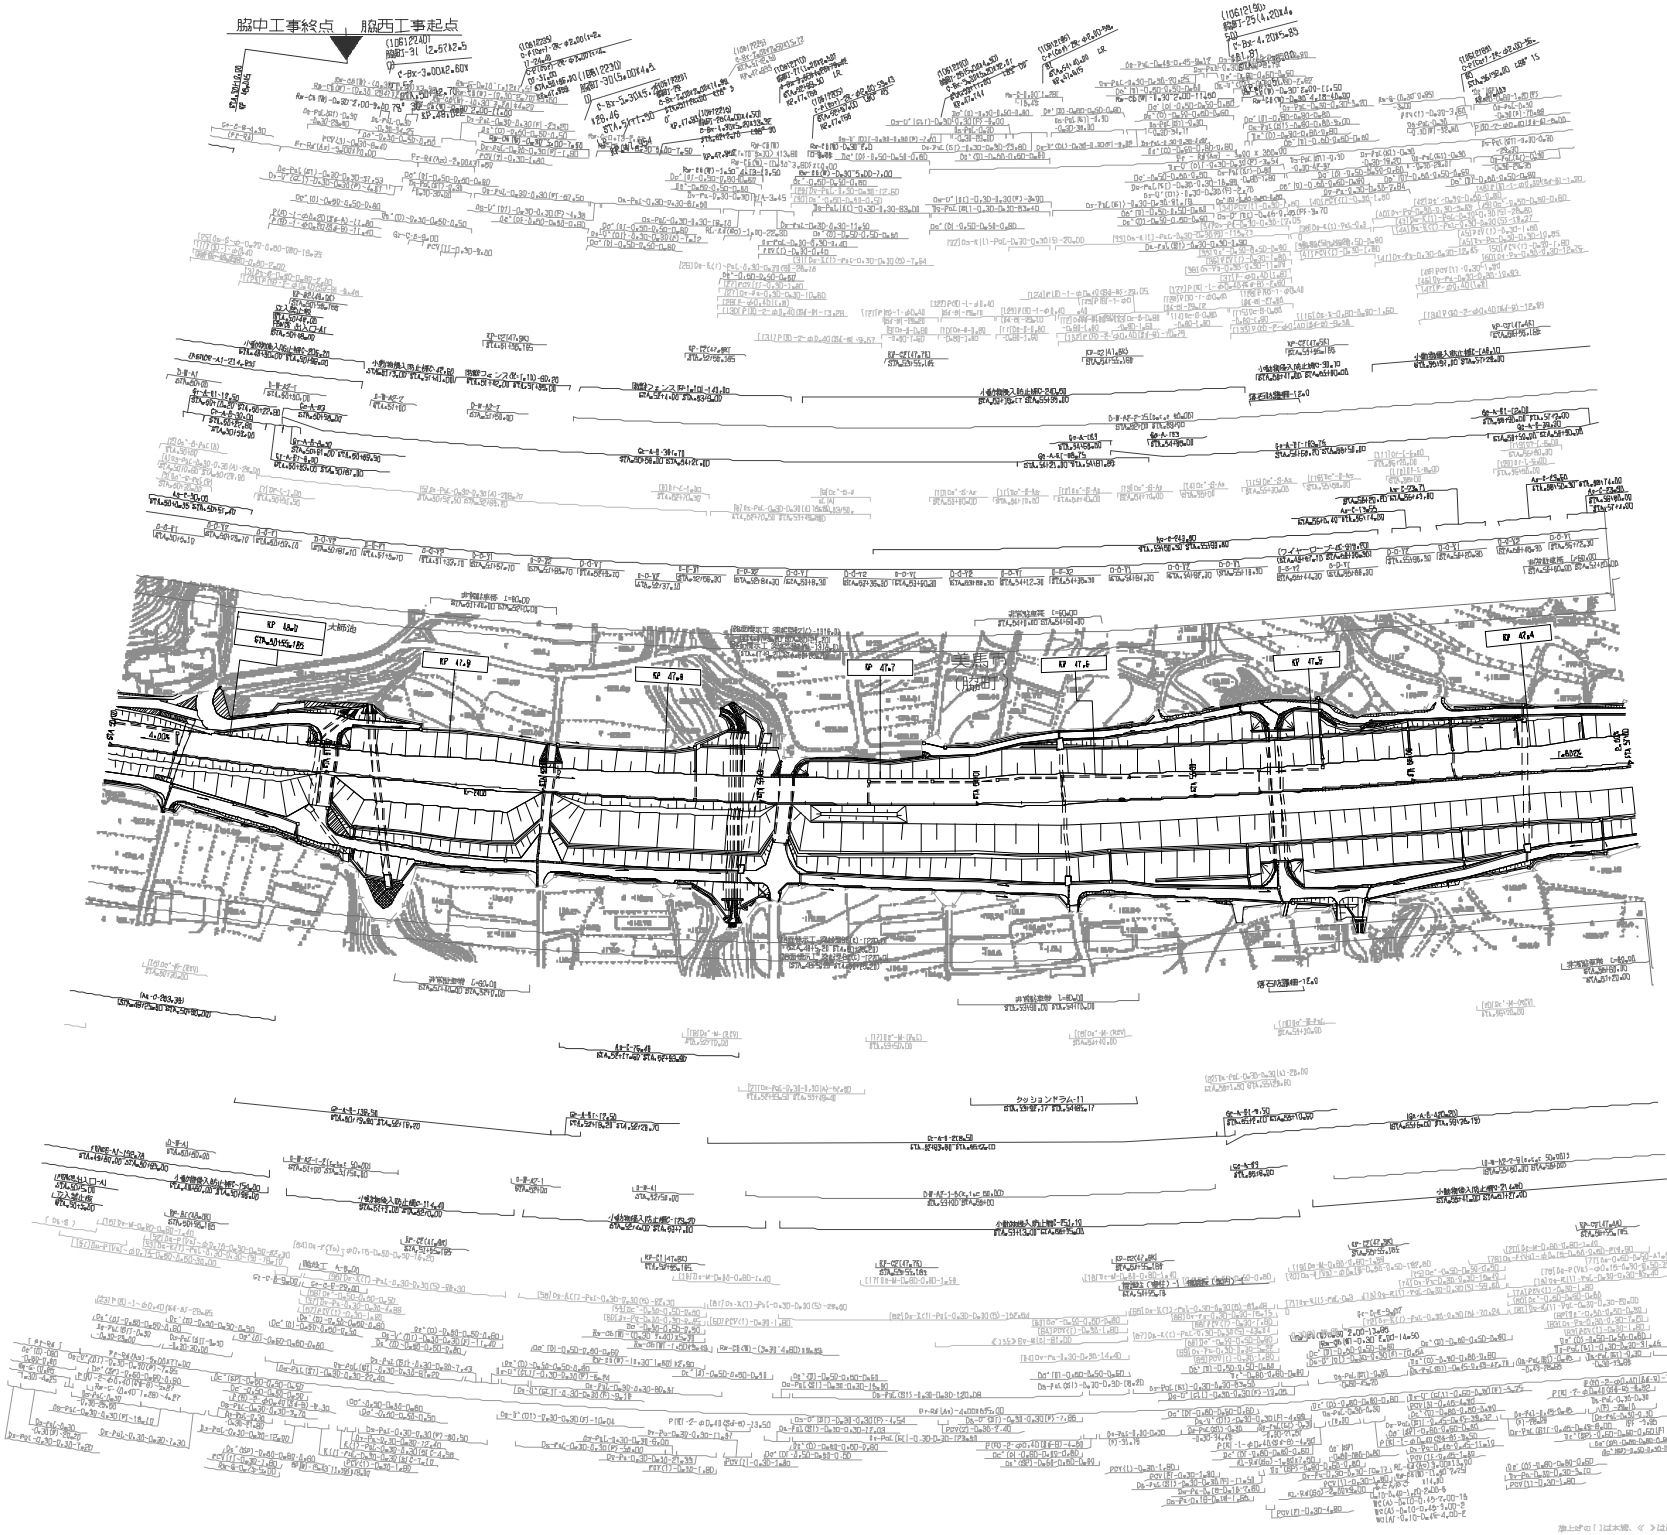

施設年月	備考
第1回 2005年10月	

四国縦貫自動車道 徳島自動車道（脇町～美馬）			——
工種	管理用平面図		——
名称	KP.48.055～KP.47.355 (STA.5D+00～STA.57+00)	縮尺 1/1000	11 18

西日本高速道路（株）四国支社

地上ぼやの「」は本線、《 》は連絡路を示す

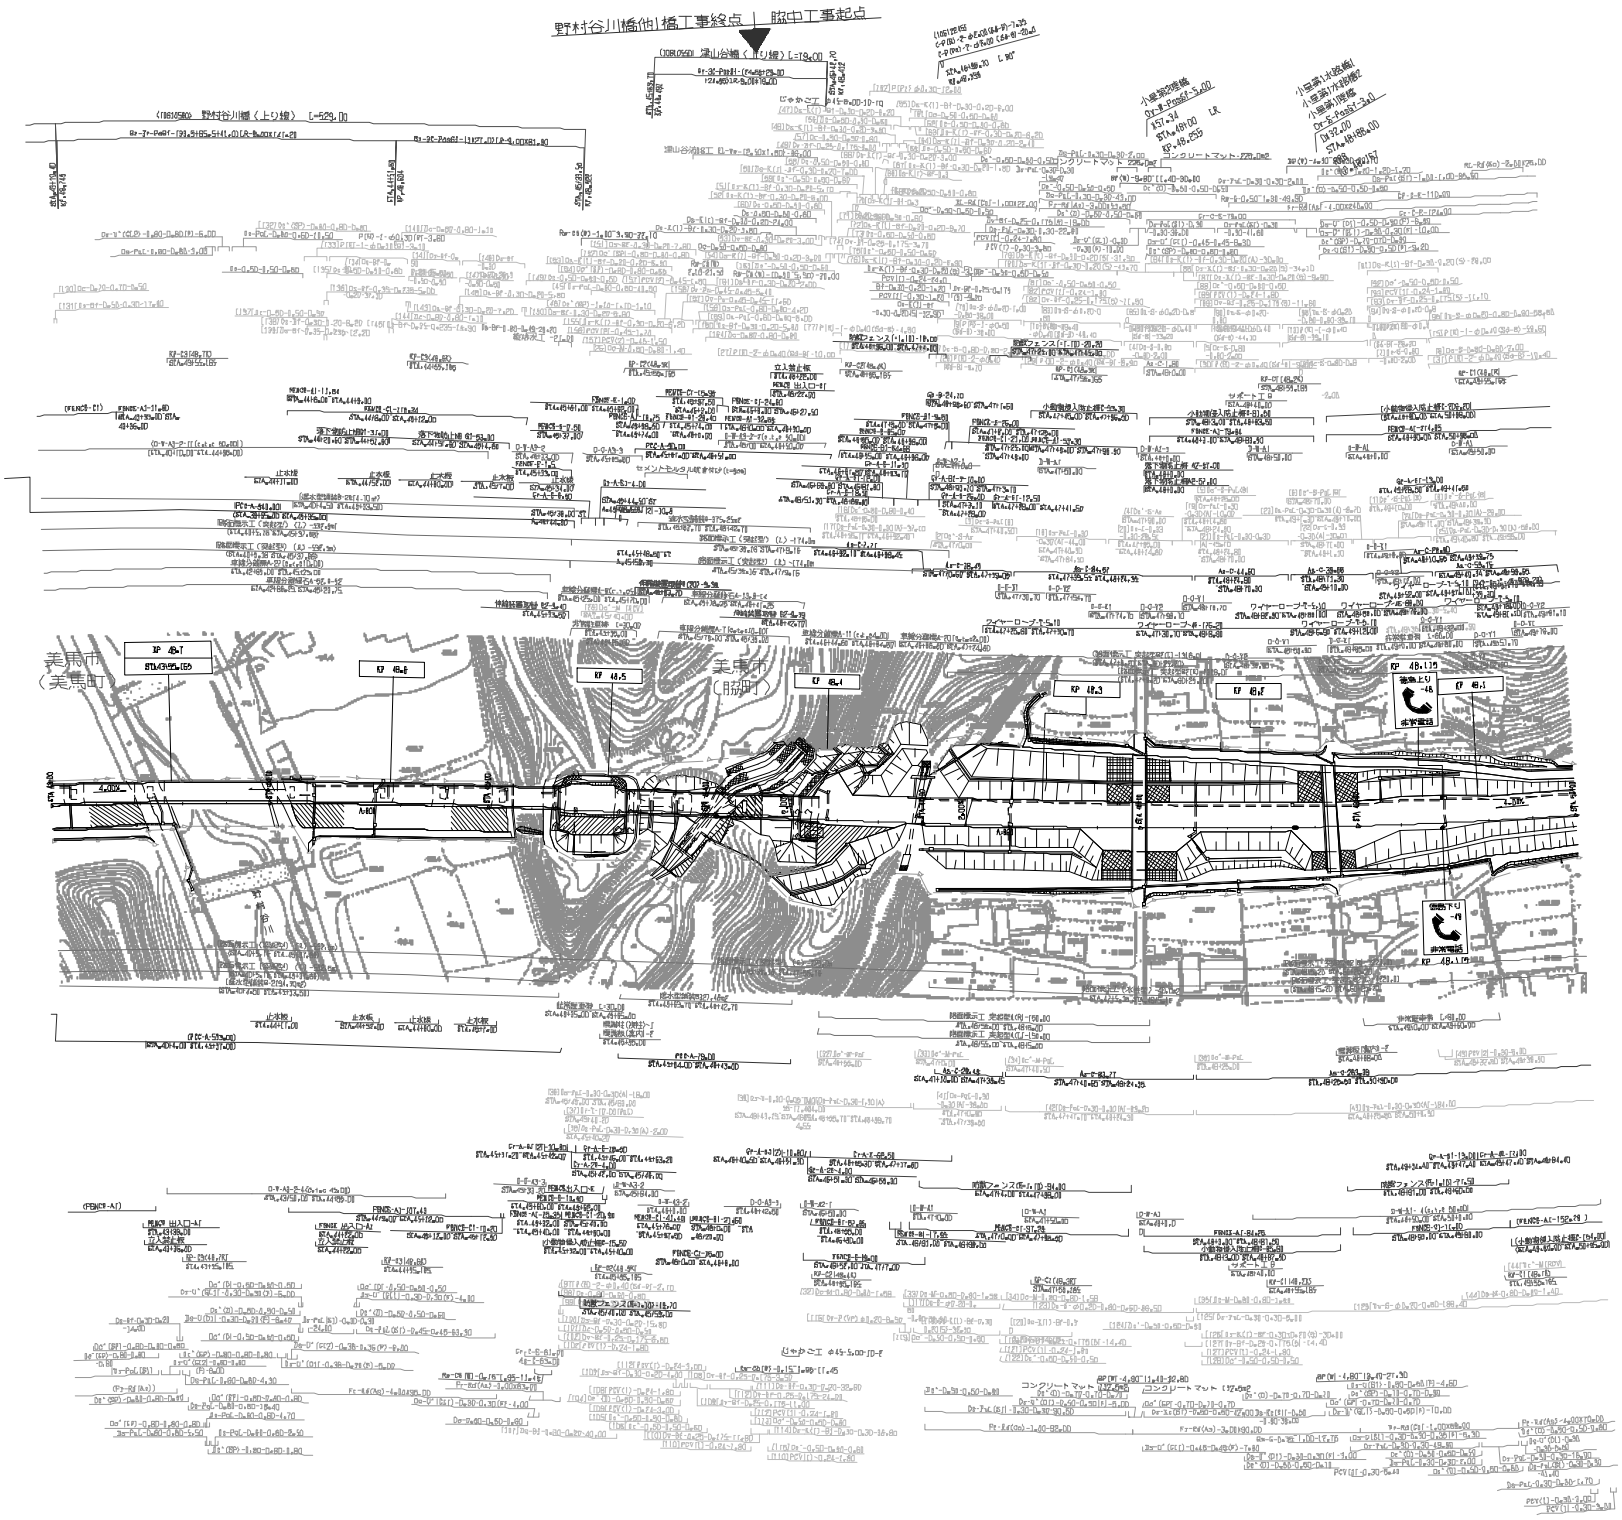

四国縦貫自動車道 徳島自動車道（脇町～美馬）			——
工種	管理用平面図		——
名称	KP.48.755～KP.48.055 (STA.43+00～STA.50+00)	縮尺 1/1000	12 18
西日本高速道路（株）四国支社			

調整年月	概要
第1回 2005年10月	

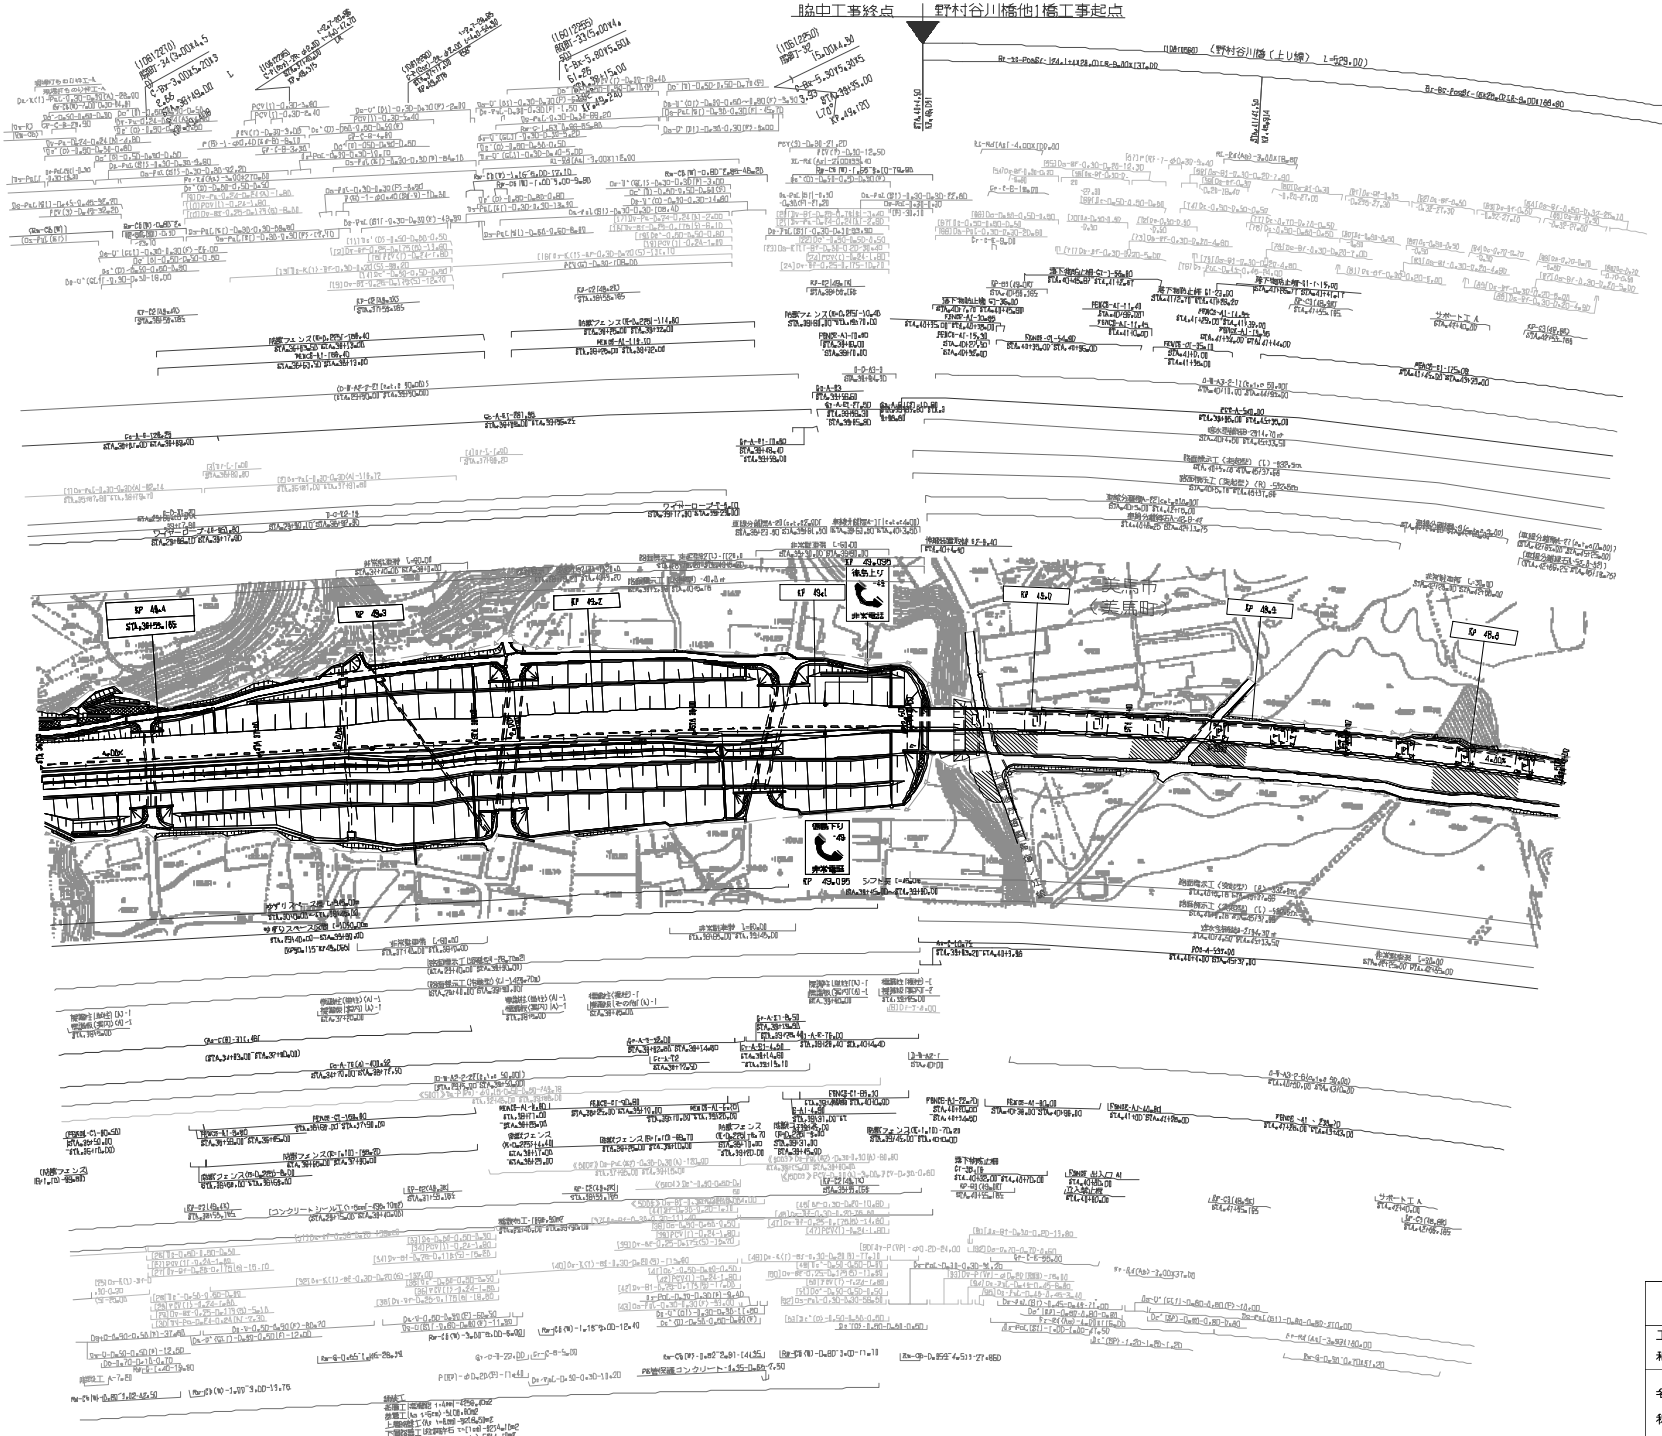

施設年月	備考
第1回 2005年10月	

四国縦貫自動車道 徳島自動車道（脇町～美馬）			——
工種	管理用平面図		——
名称	KP.49.455～KP.48.755 （STA.36+00～STA.43+00）	縮尺 1/1000	13 18

西日本高速道路（株）四国支社

施工上必要な仮設物等は本図に記載していない場合がある。

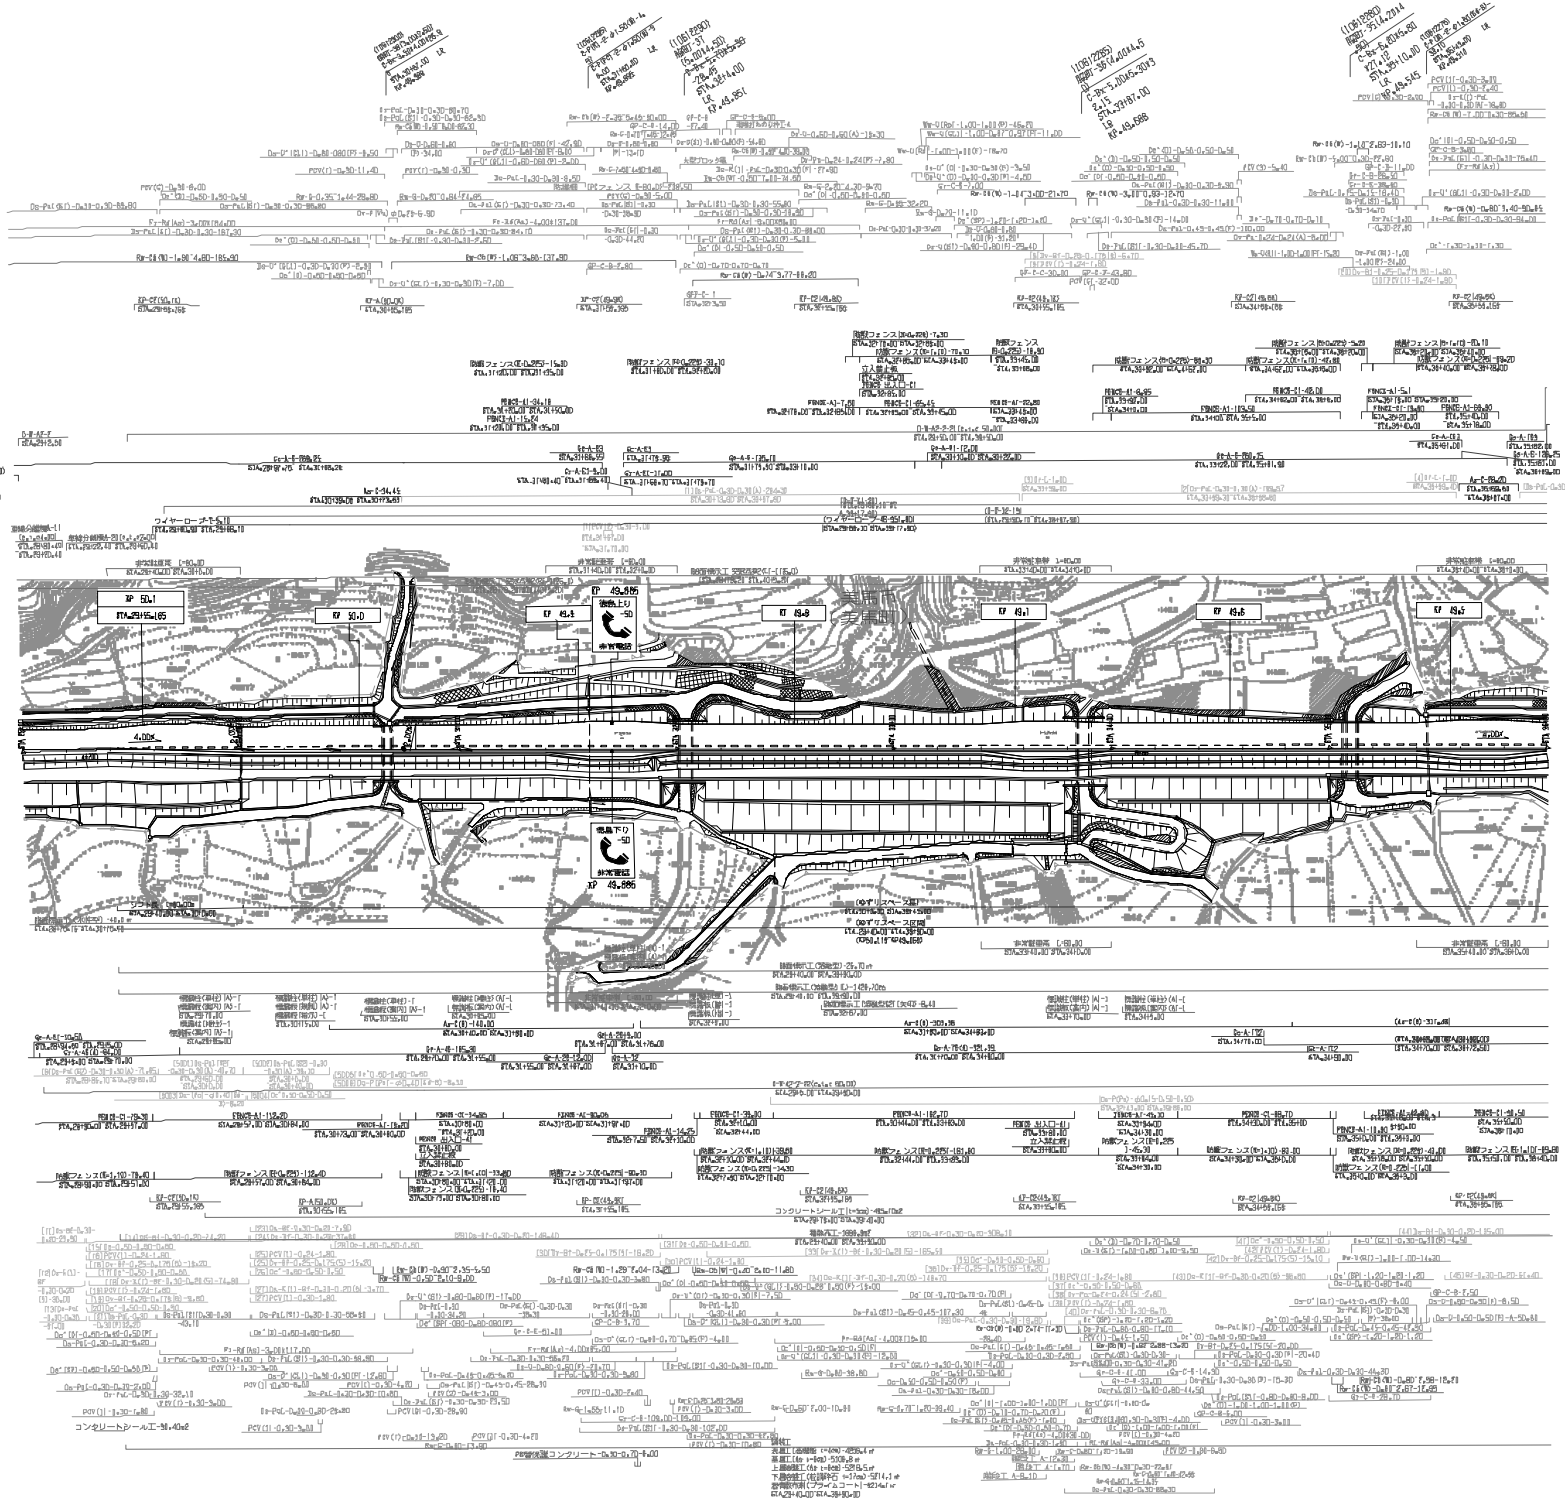

施工年月	備考
第1回 2005年10月	

四国縦貫自動車道 徳島自動車道（勝瑞～美馬）			
工種	管理用平面図		
名称	KP.50.155～KP.49.455 (STA.29+00～STA.36+00)	縮尺 1/1000	14 18

西日本高速道路（株）四国支社

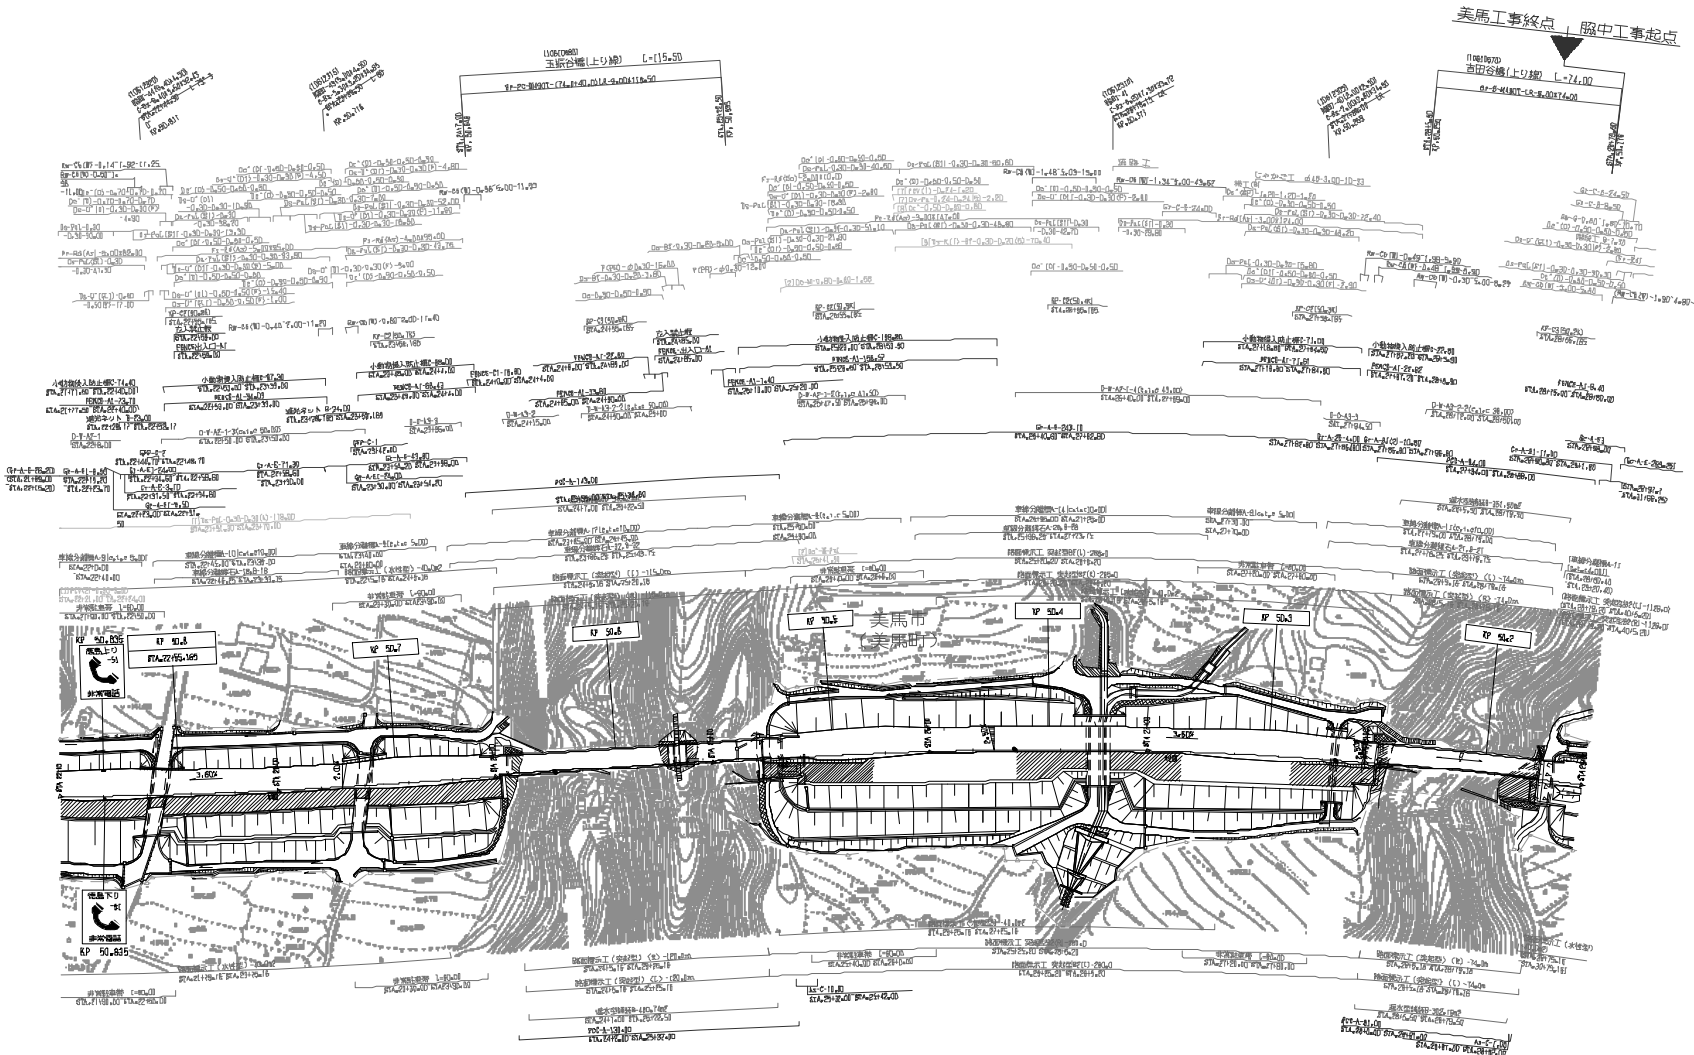

工種	管理用平面図		
名称	KP.50.855～KP.50.155 (STA.22+00～STA.29+00)	縮尺 1/1000	15 18

四国縦貫自動車道 徳島自動車道(脇町～美馬)		
工種	管理用平面図	
名称	KP.50.855～KP.50.155 (STA.22+00～STA.29+00)	縮尺 1/1000

施工年月	備考
第1回 2005年10月	

西日本高速道路(株)四国支社

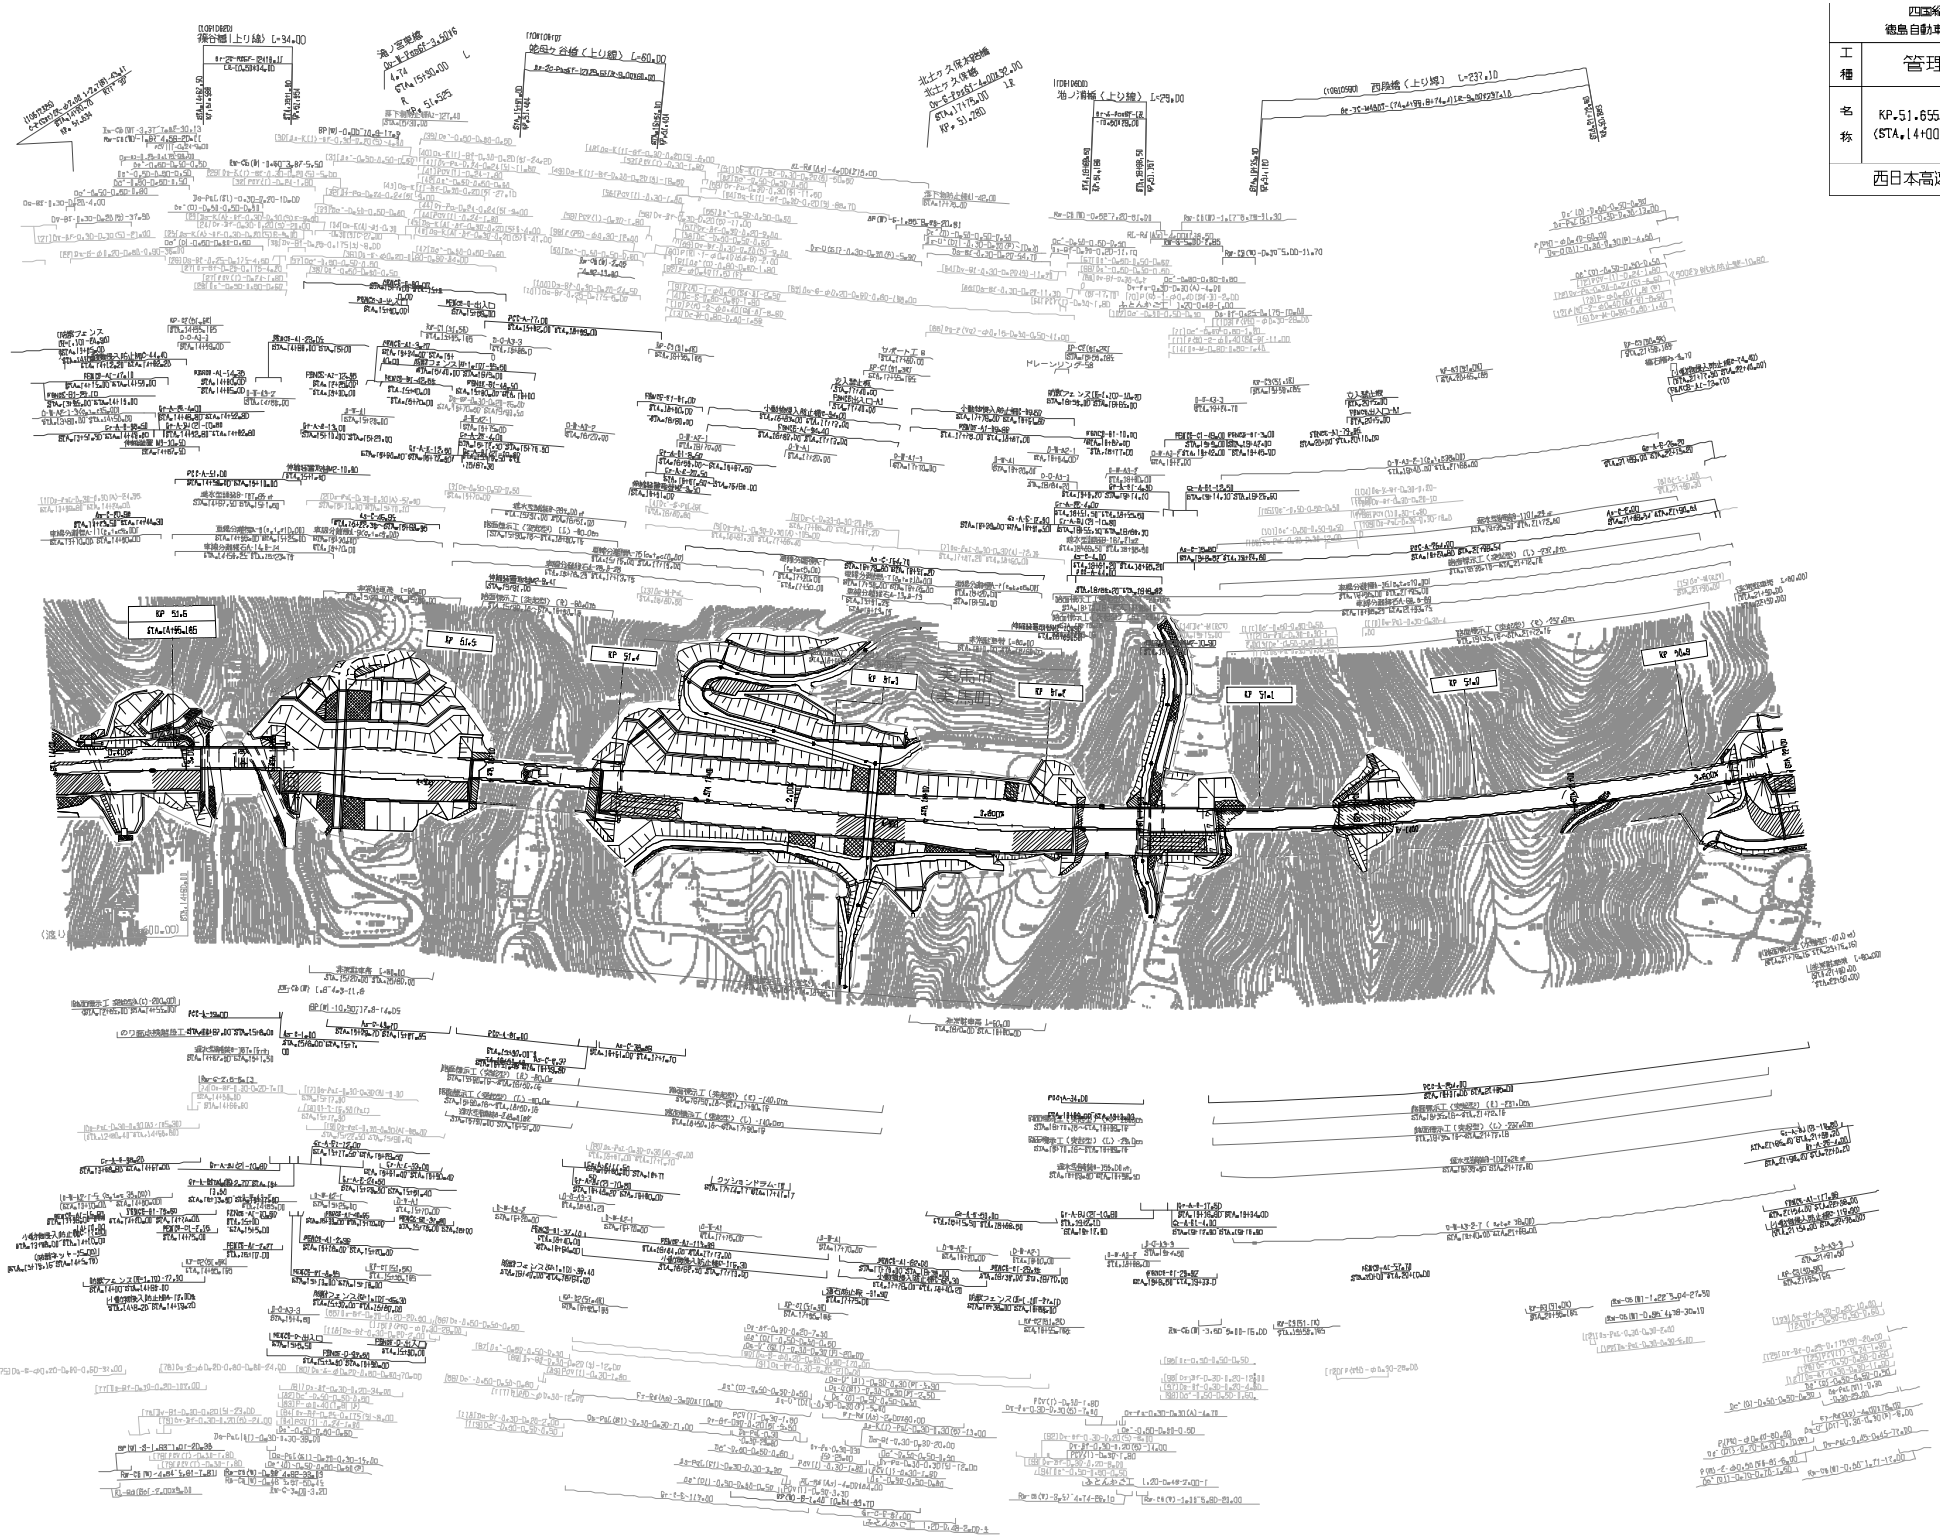

四国縦貫自動車道 徳島自動車道（脇町～美馬）			——
工種	管理用平面図		——
名称	KP.51.655～KP.50.855 (STA.14+00～STA.22+00)	縮尺 1/1000	16 18
西日本高速道路（株）四国支社			

調整年月	概要
第1回 2005年10月	

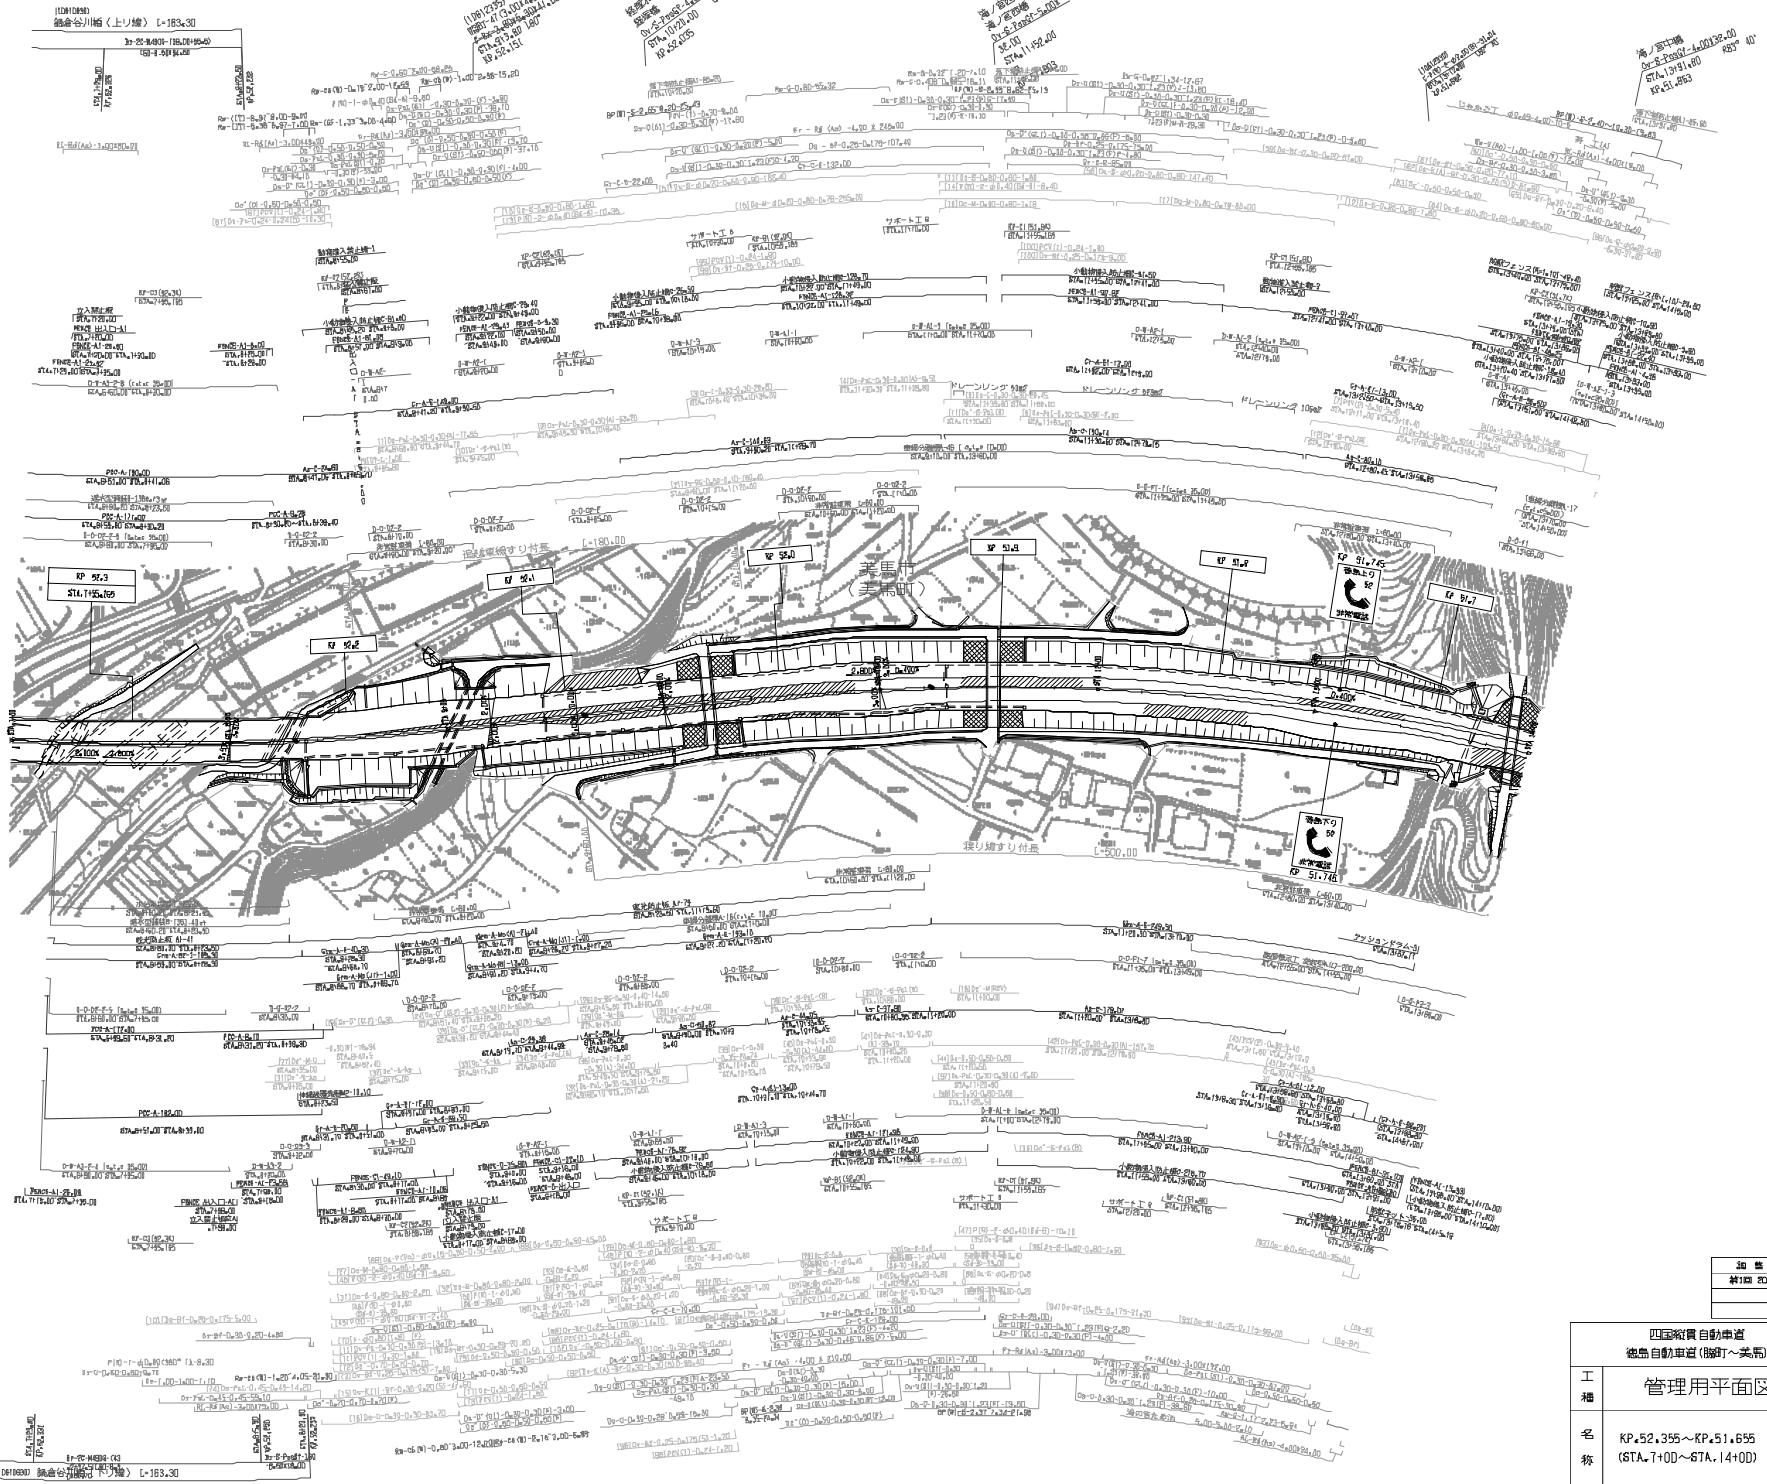

施工年月	備考
第1回 2005年10月	

四国縦貫自動車道 徳島自動車道（脇町～美馬）			——
工種	管理用平面図		——
名称	KP.52.355～KP.51.655 (STA.7+00～STA.14+00)	縮尺 1/1000	17 18

西日本高速道路（株）四国支社

工種	管理用平面図		
名称	KP.53.055～KP.52.355 (STA.0+00～STA.7+00)	縮尺 1/1000	18 18

西日本高速道路（株）四国支社

調整年月	概要
第1回 2005年10月	

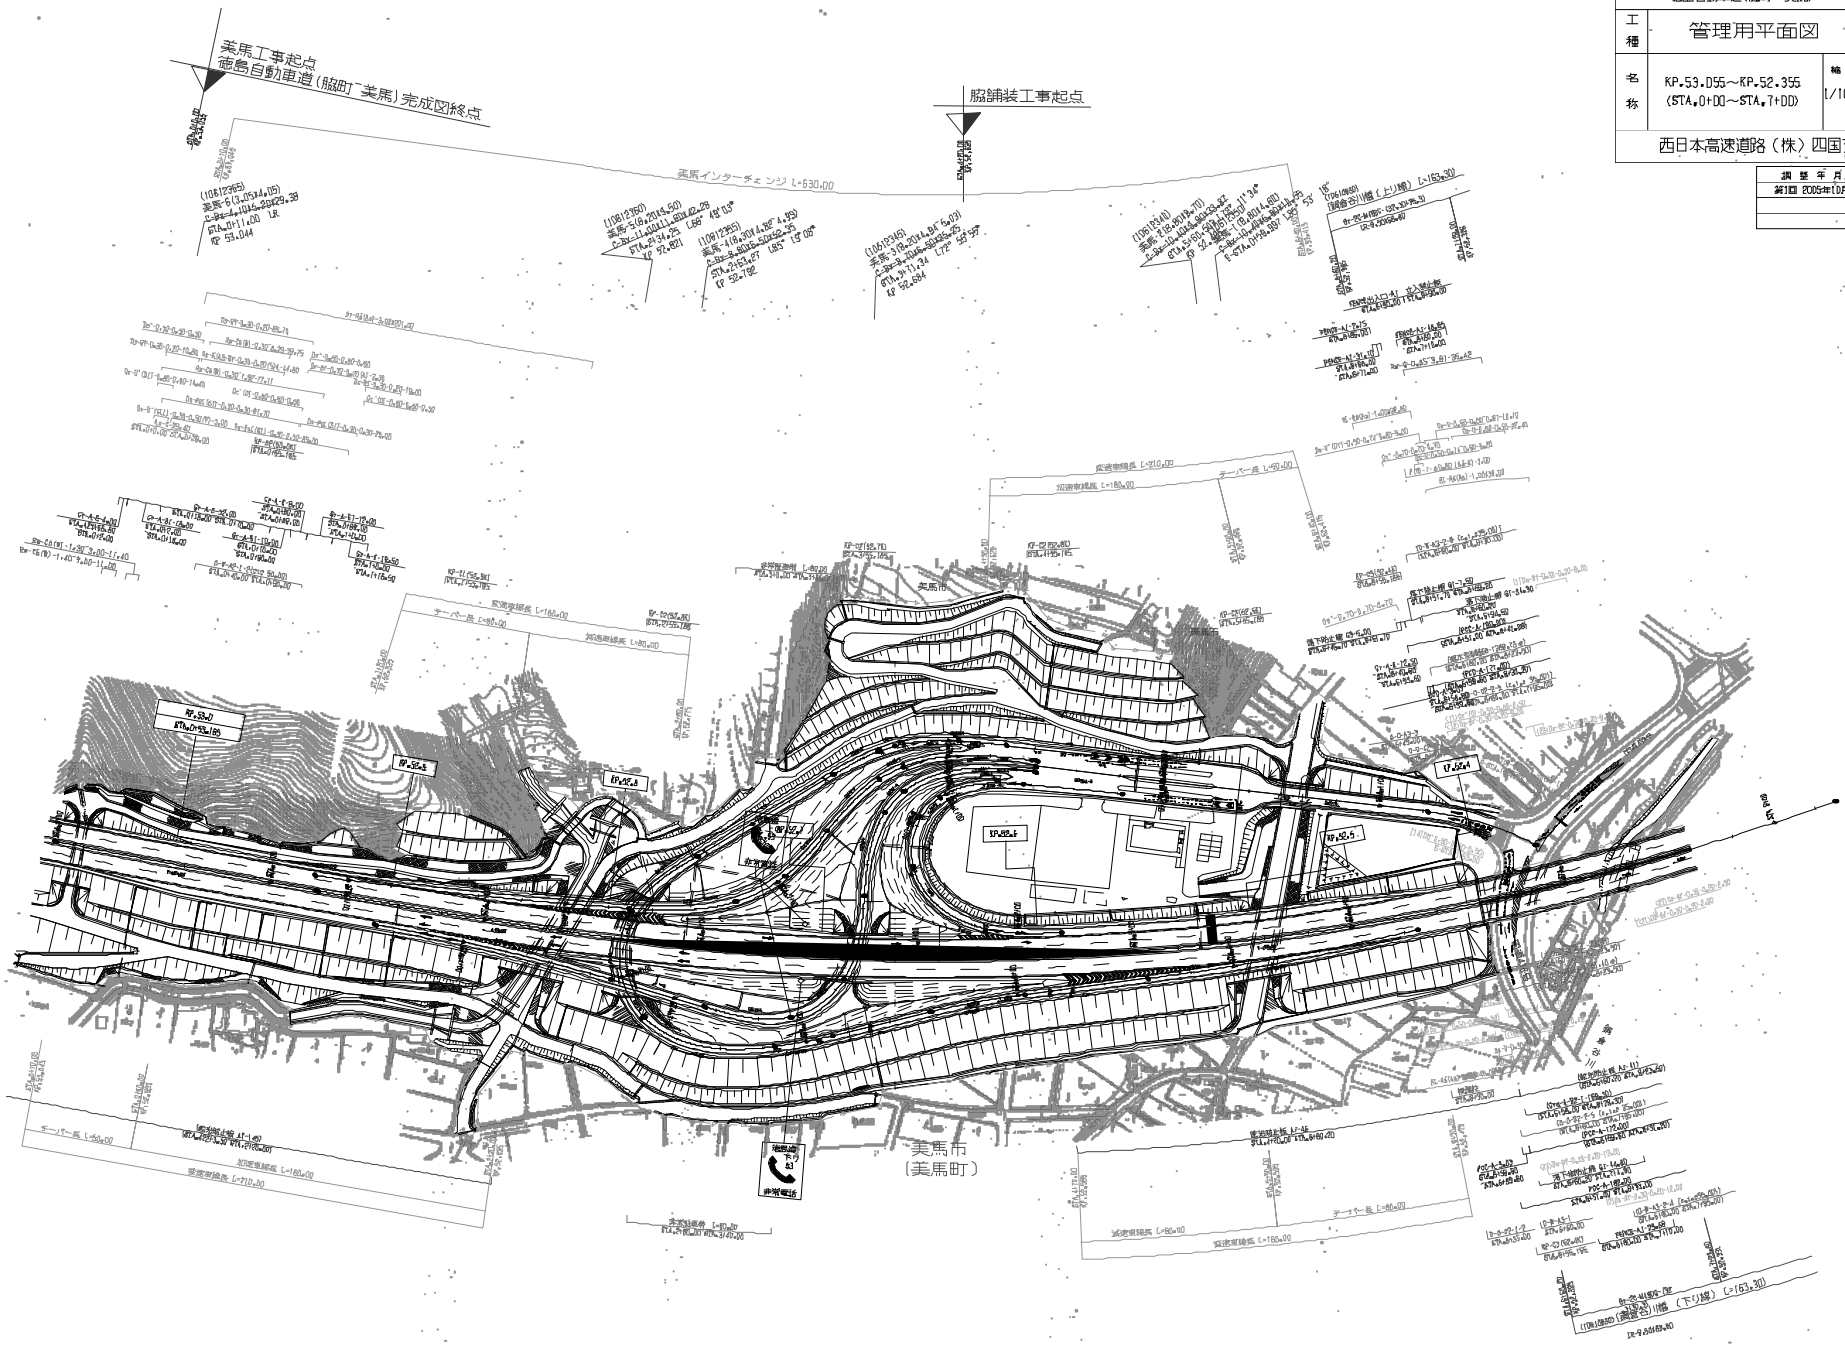

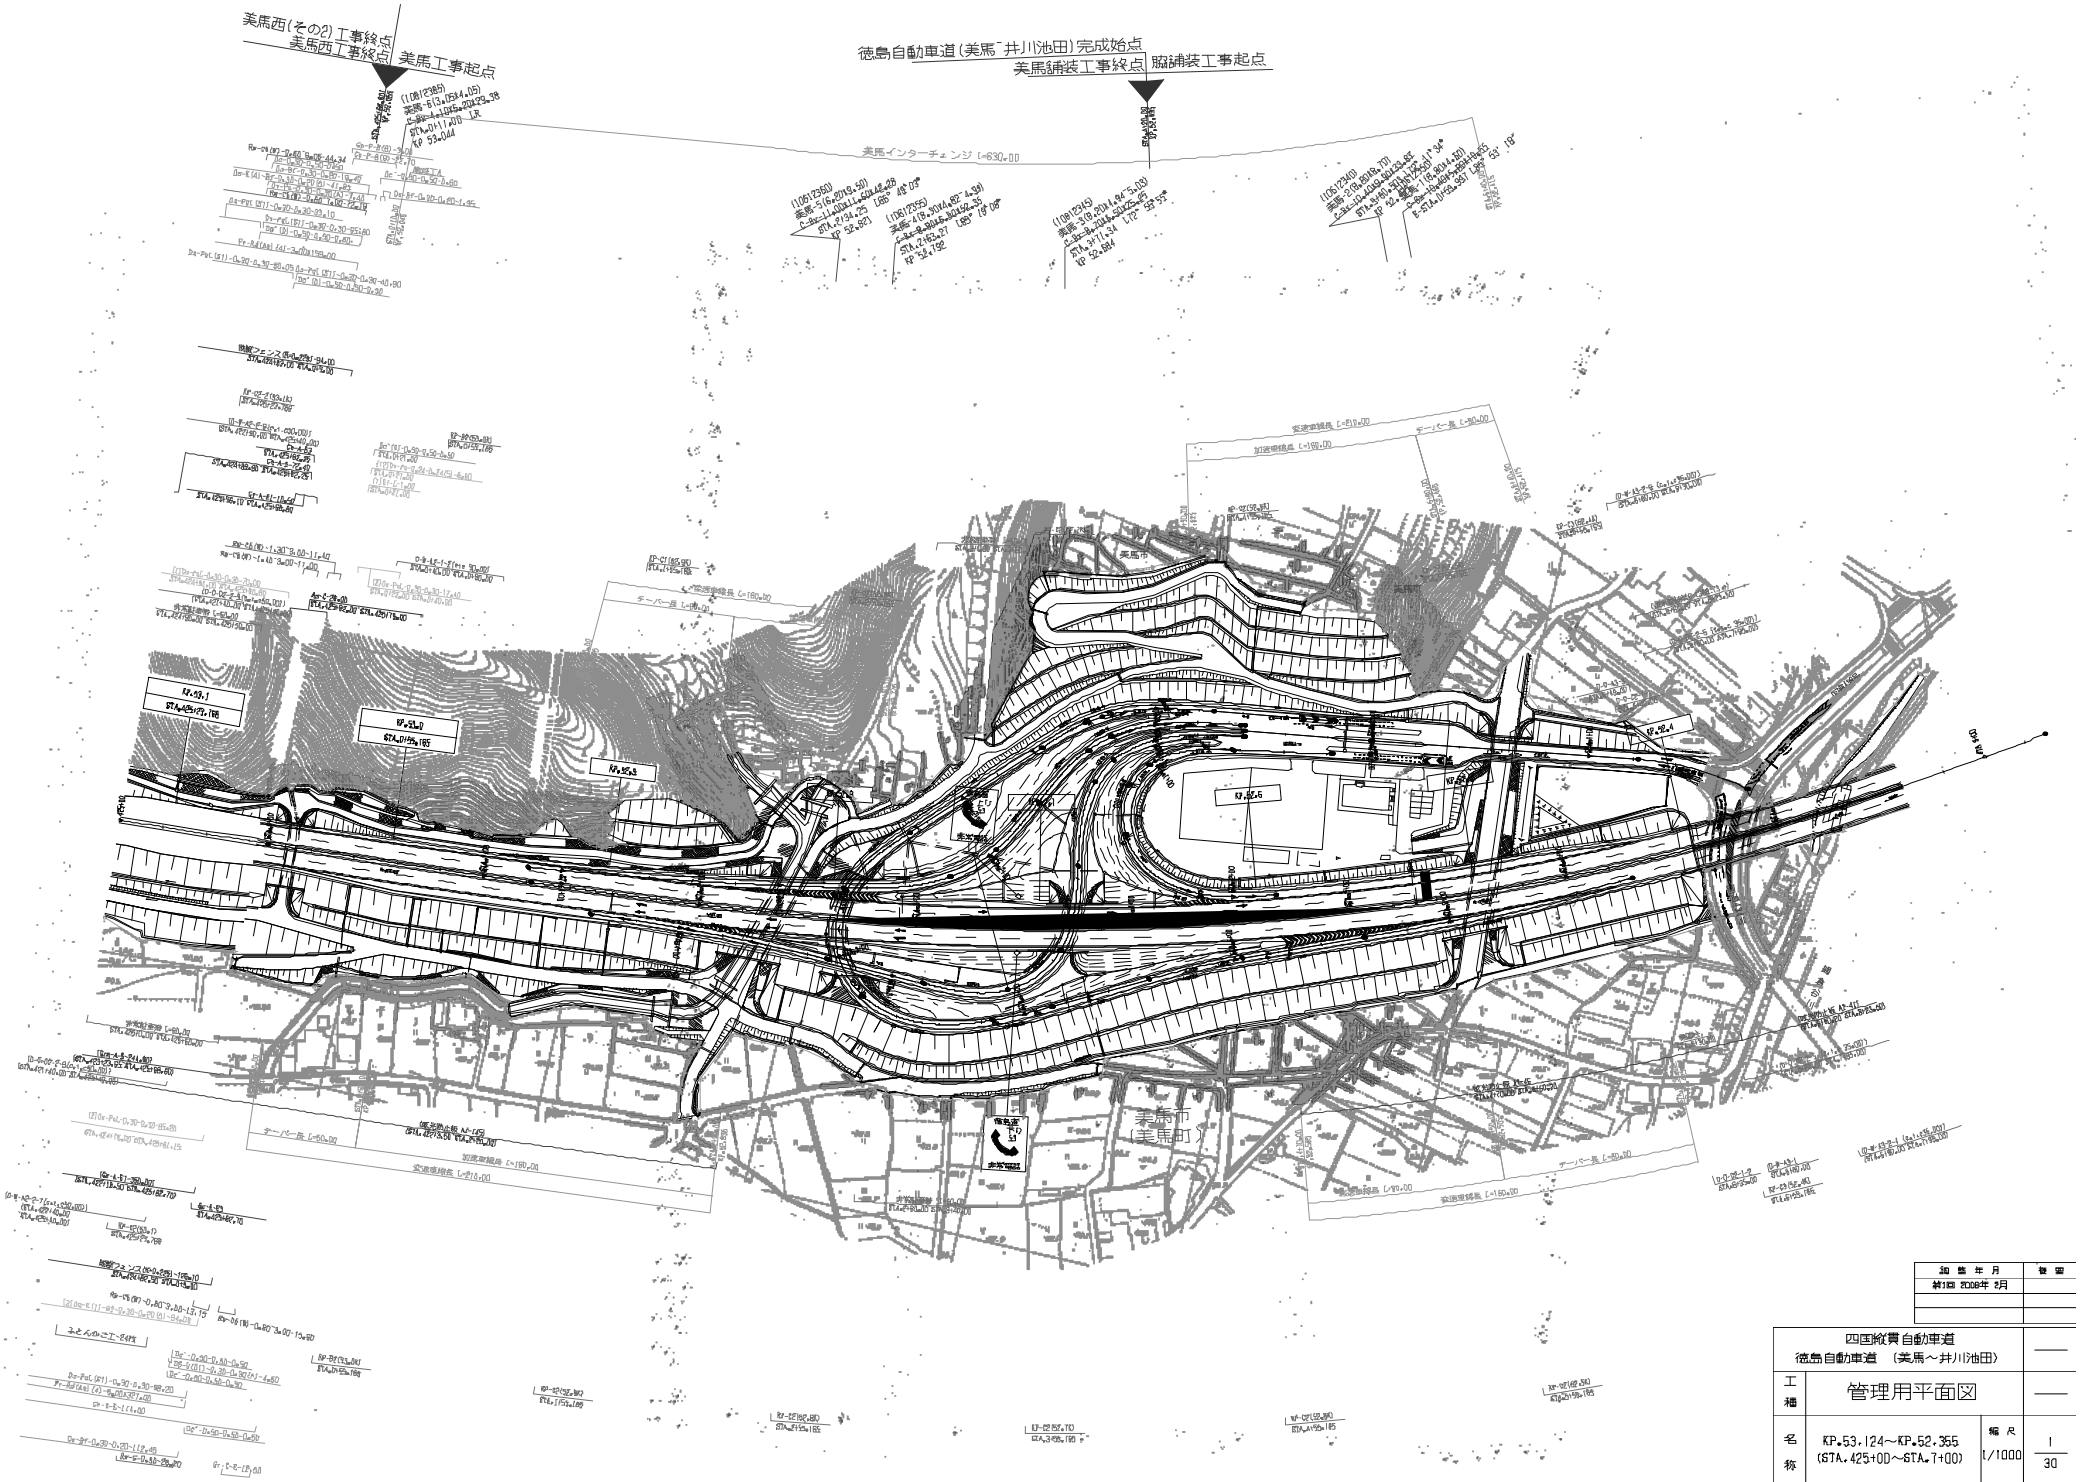

記	載	年	月	備	考
第1回		2008年	8月		

四国縦貫自動車道 徳島自動車道 (美馬～井川池田)			——
工種	管理用平面図		——
名称	KP.53.124～KP.52.355 (STA.425+00～STA.7+00)	縮尺 1/1000	1 30

西日本高速道路(株)四国支社

版上げの［ ］(大カッコ)は本線、( )(中カッコ)は排水施設を示す

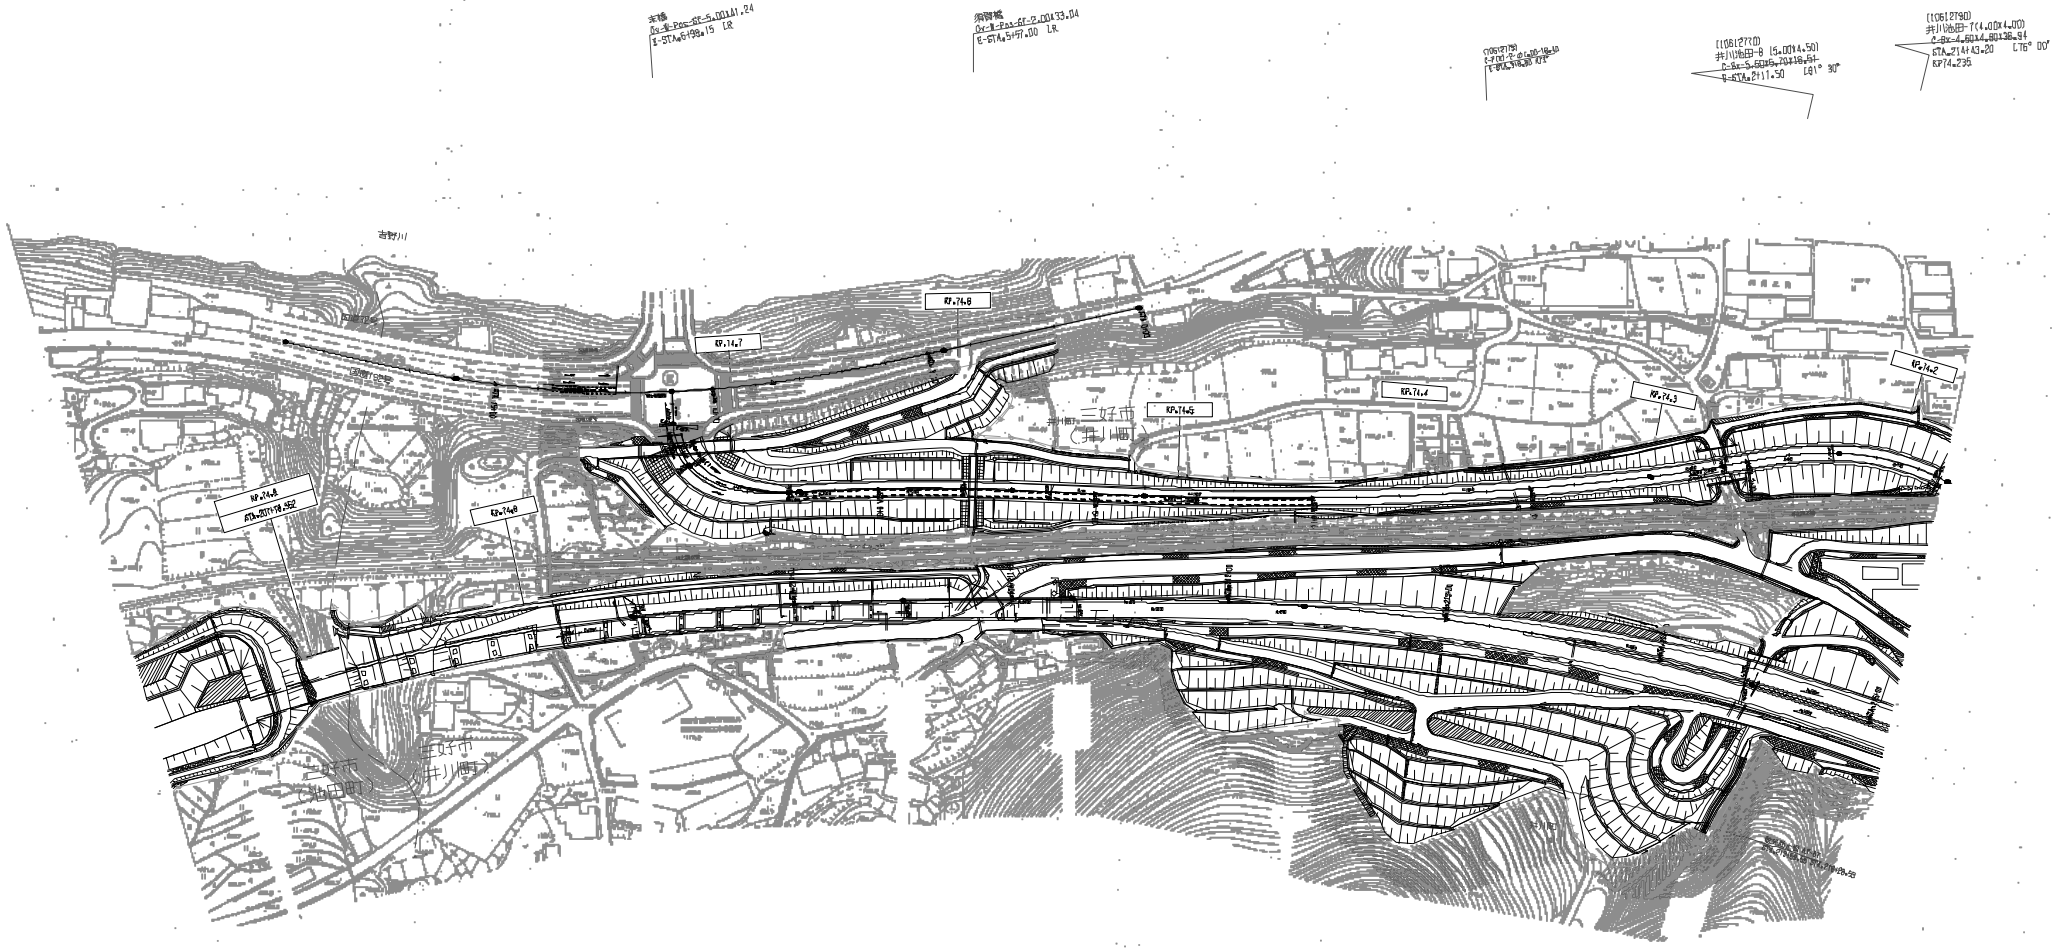

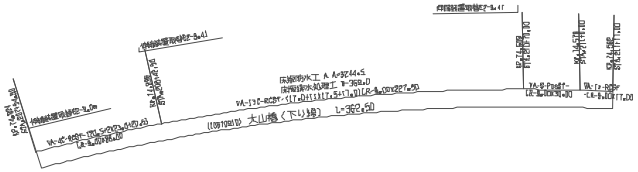

記 載 年 月	備 考
第1回 2008年 8月	

四国縦貫自動車道 徳島自動車道 （美馬～井川池田）			——
工種	管理用平面図		——
名称	取付平面図 Bランプ	縮尺 1/1000	30/30

西日本高速道路（株）四国支社

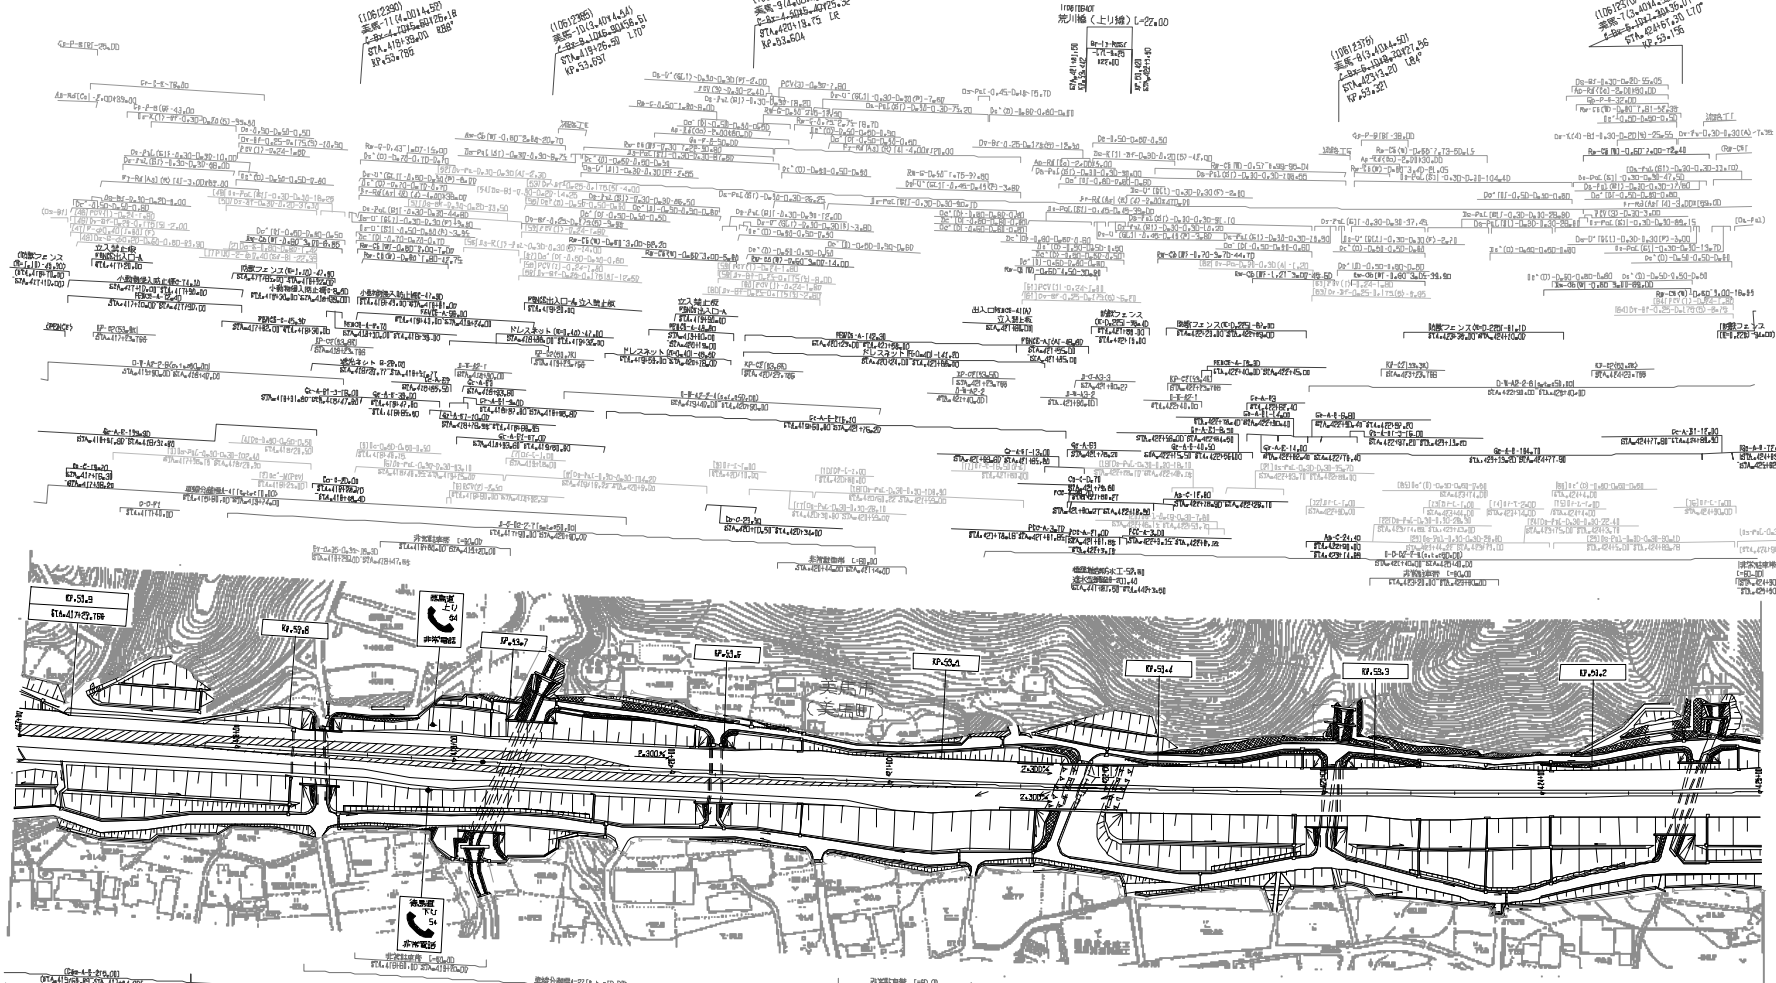


四国縦貫自動車道
徳島自動車道　（美馬～井川池田）

工種	管理用平面図		
名称	KP.53.924～KP.53.124 (STA.417+00～STA.425+00)	縮尺	1/1000
			2 30

西日本高速道路（株）四国支社

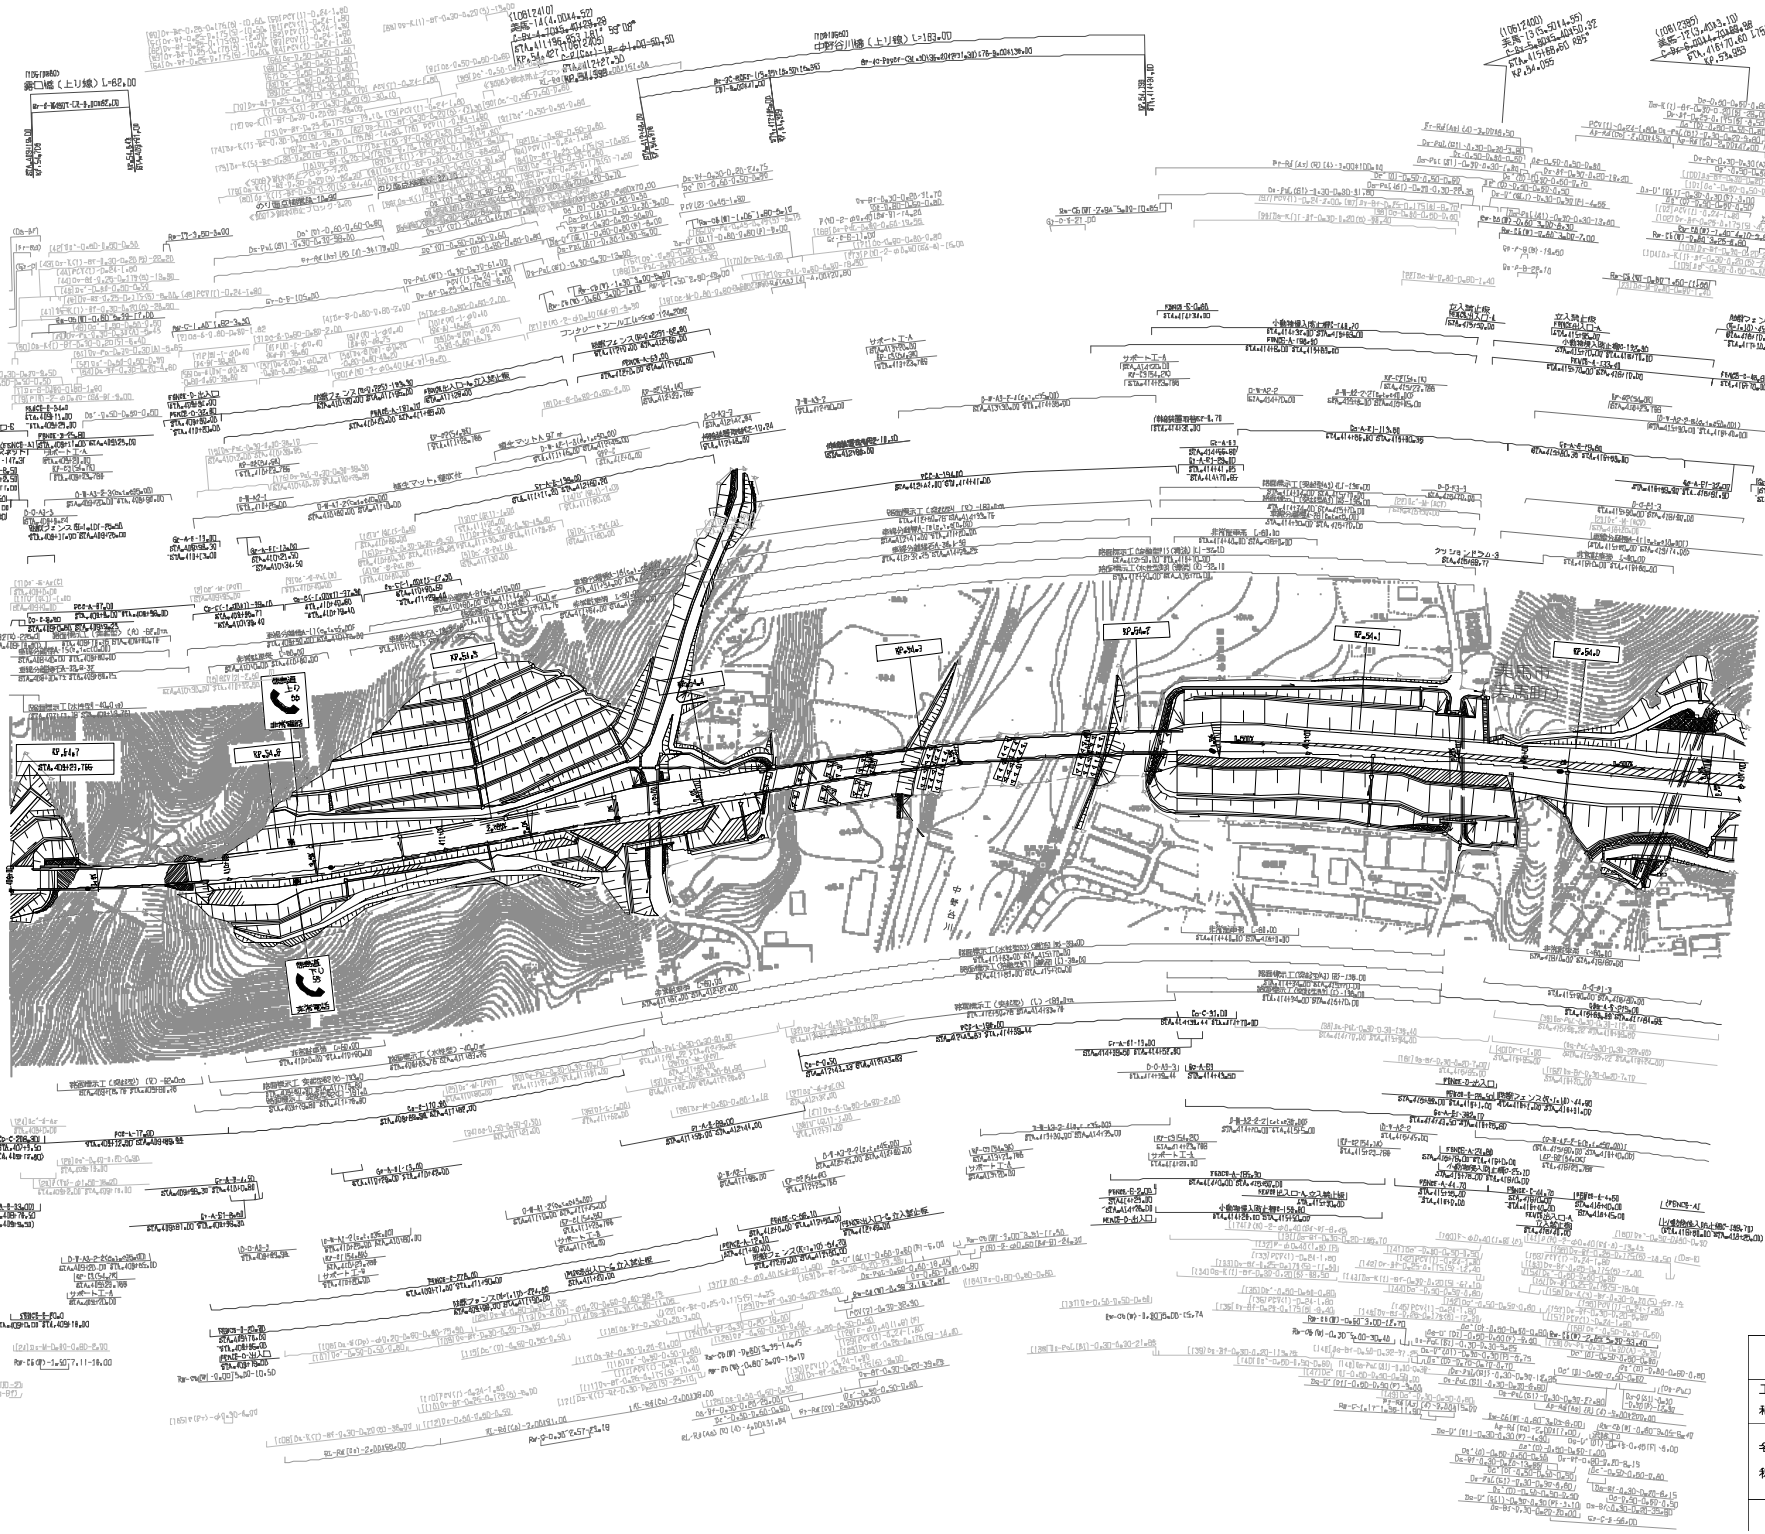

知 悉 年 月	備 考
第1回 2008年 2月	

四国縦貫自動車道 徳島自動車道 （美馬～井川池田）			——
工種	管理用平面図		——
名称	KP.54.724～KP.53.924 (STA.409+00～STA.417+00)	縮尺 1/1000	3 30

西日本高速道路（株）四国支社

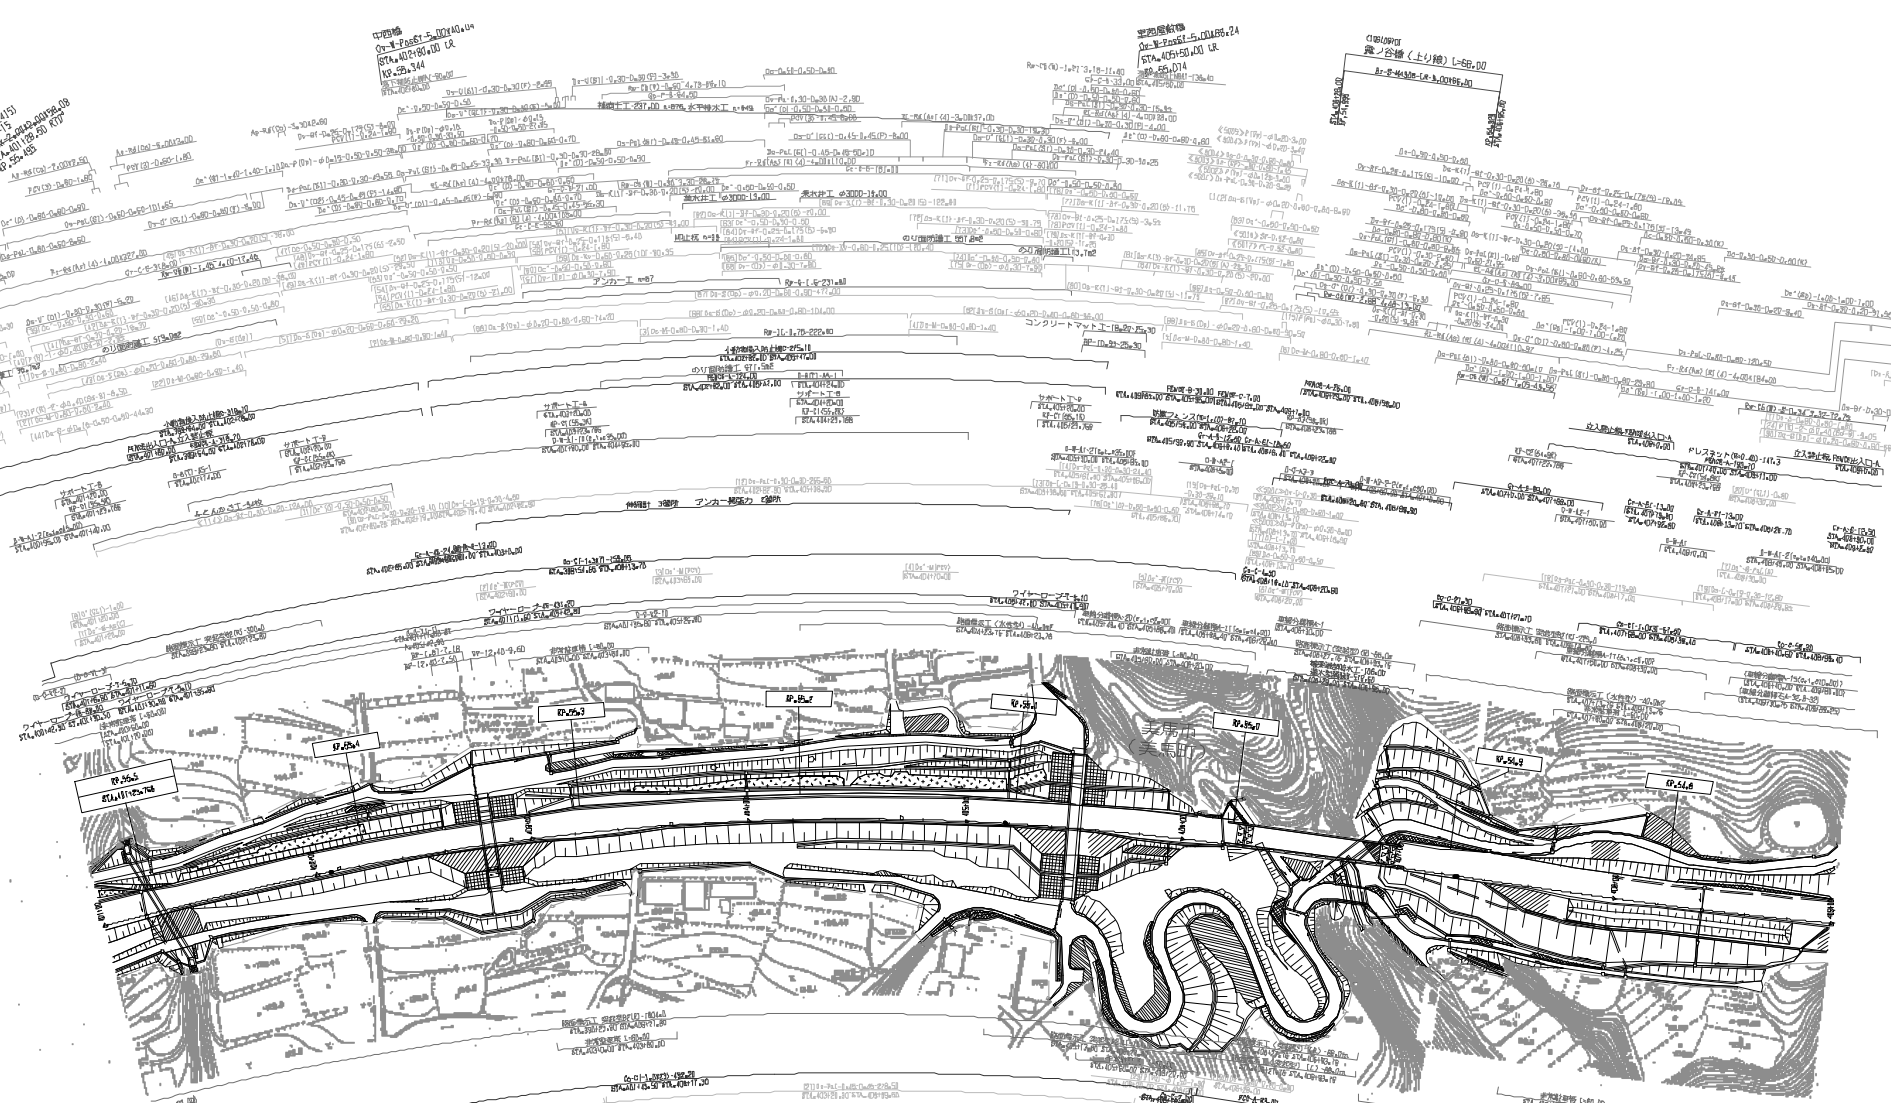

(値上好の［］は本線、＜＞は確認を示す

記載年月	備考
第1回 2008年 2月	

四国縦貫自動車道
徳島自動車道 〈美馬～井川池田〉

工種	管理用平面図		
名称	KP.55.524～KP.54.724 (STA.401+00～STA.403+00)	縮尺 1/1000	4 30

西日本高速道路（株）四国支社

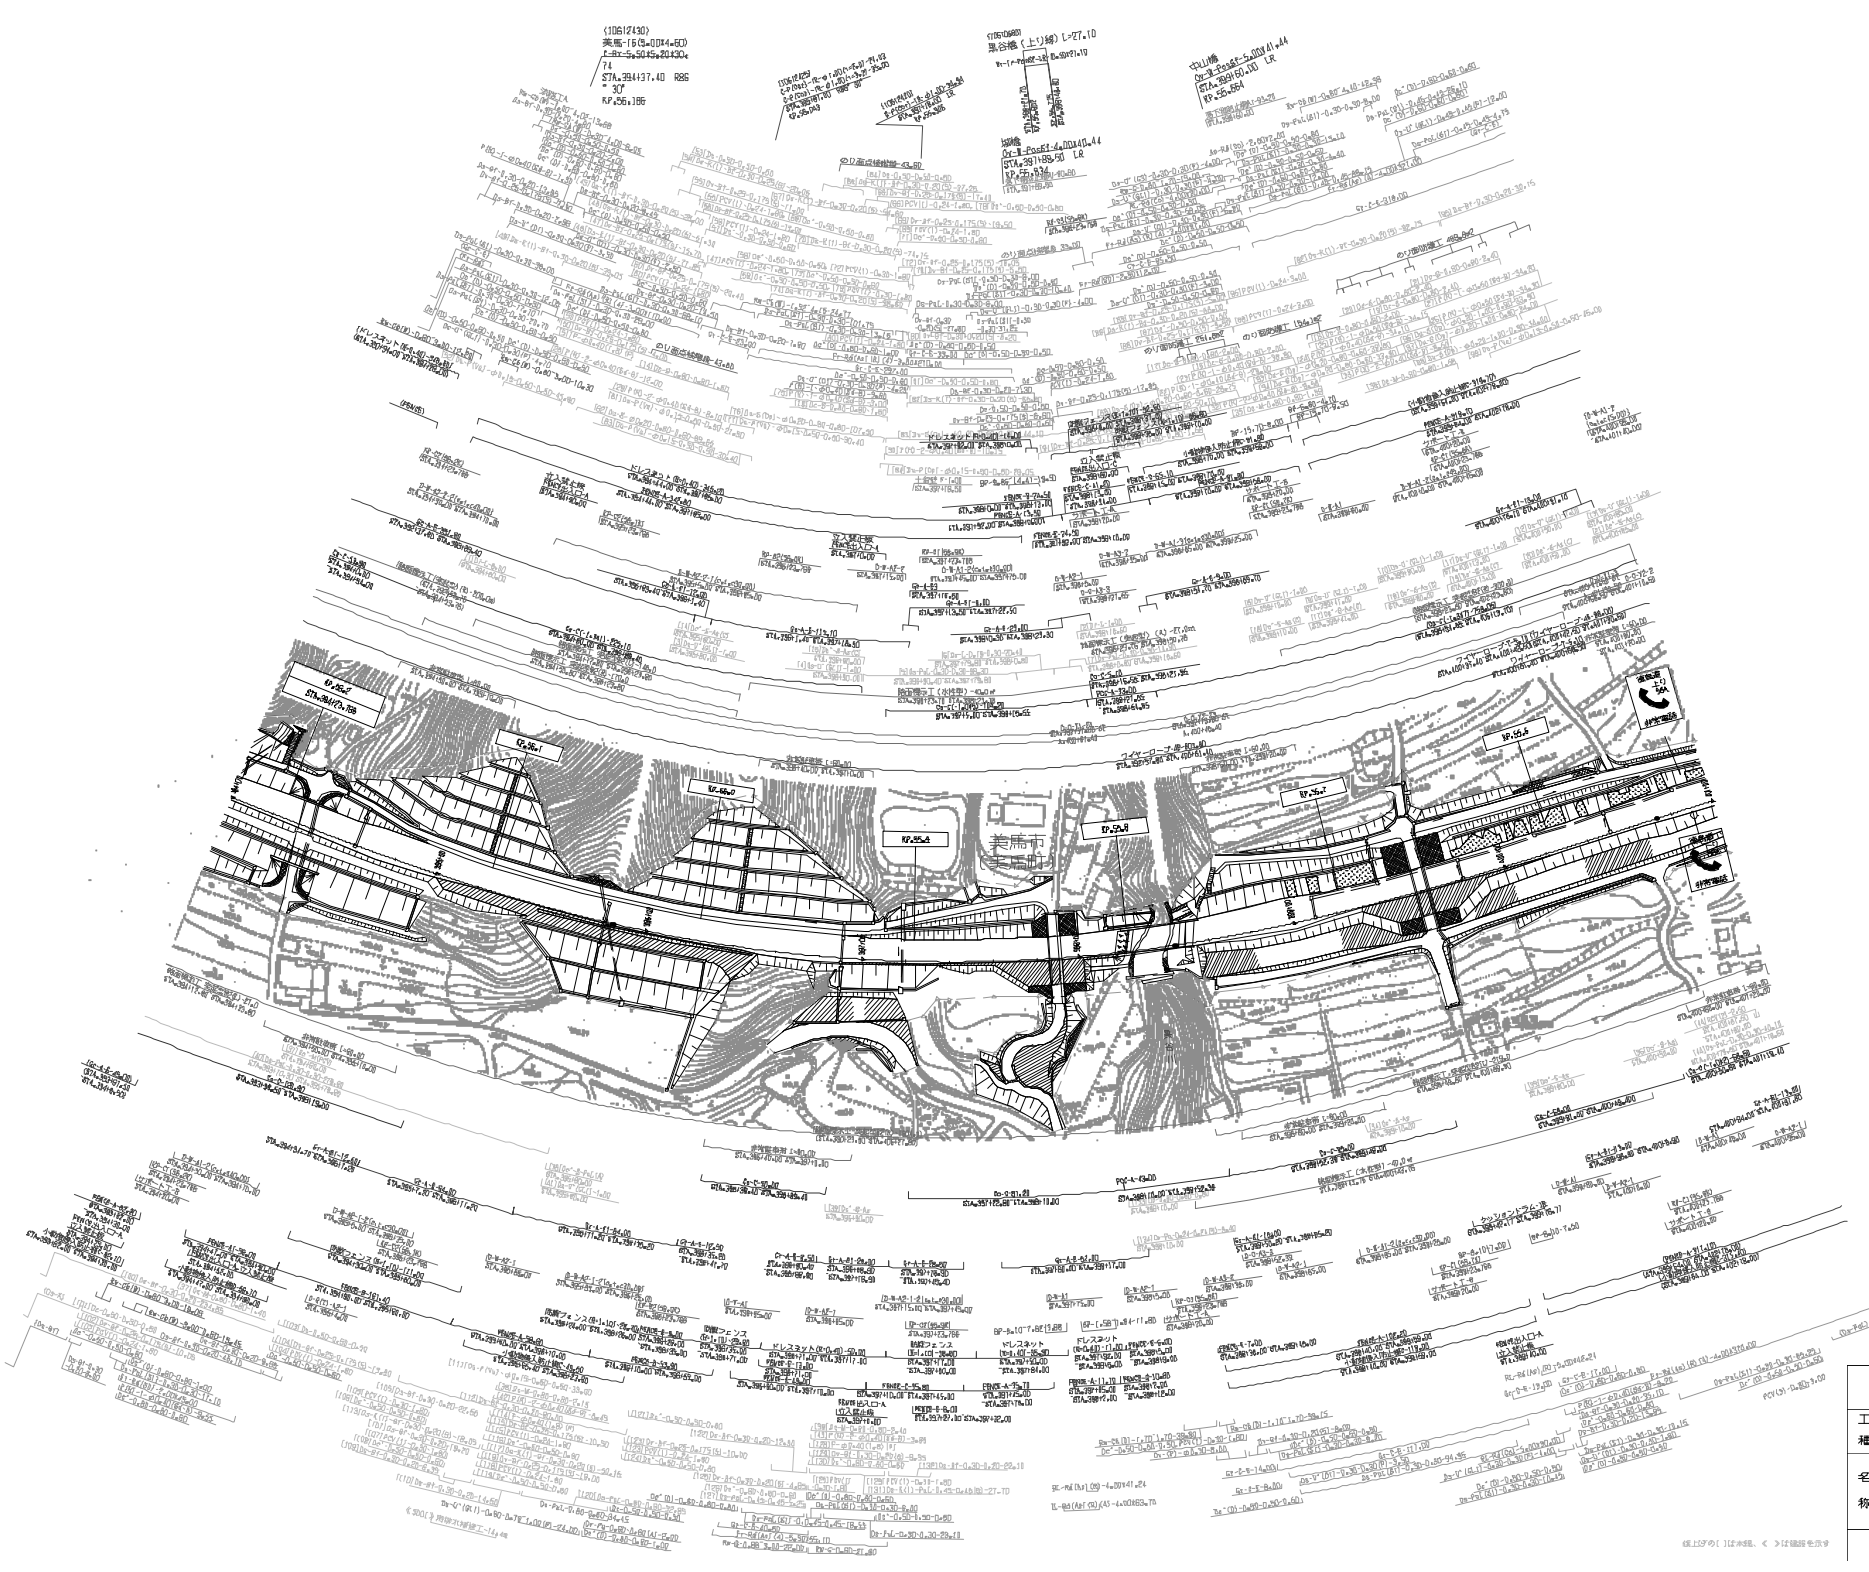

施 設 年 月	備 考
第1回 2008年 3月	

四国縦貫自動車道
徳島自動車道 （美馬～井川池田）

工種	管理用平面図		
名称	KP.56.224～KP.55.524 (STA.394+00～STA.401+00)	縮尺 1/1000	5 30

西日本高速道路（株）四国支社

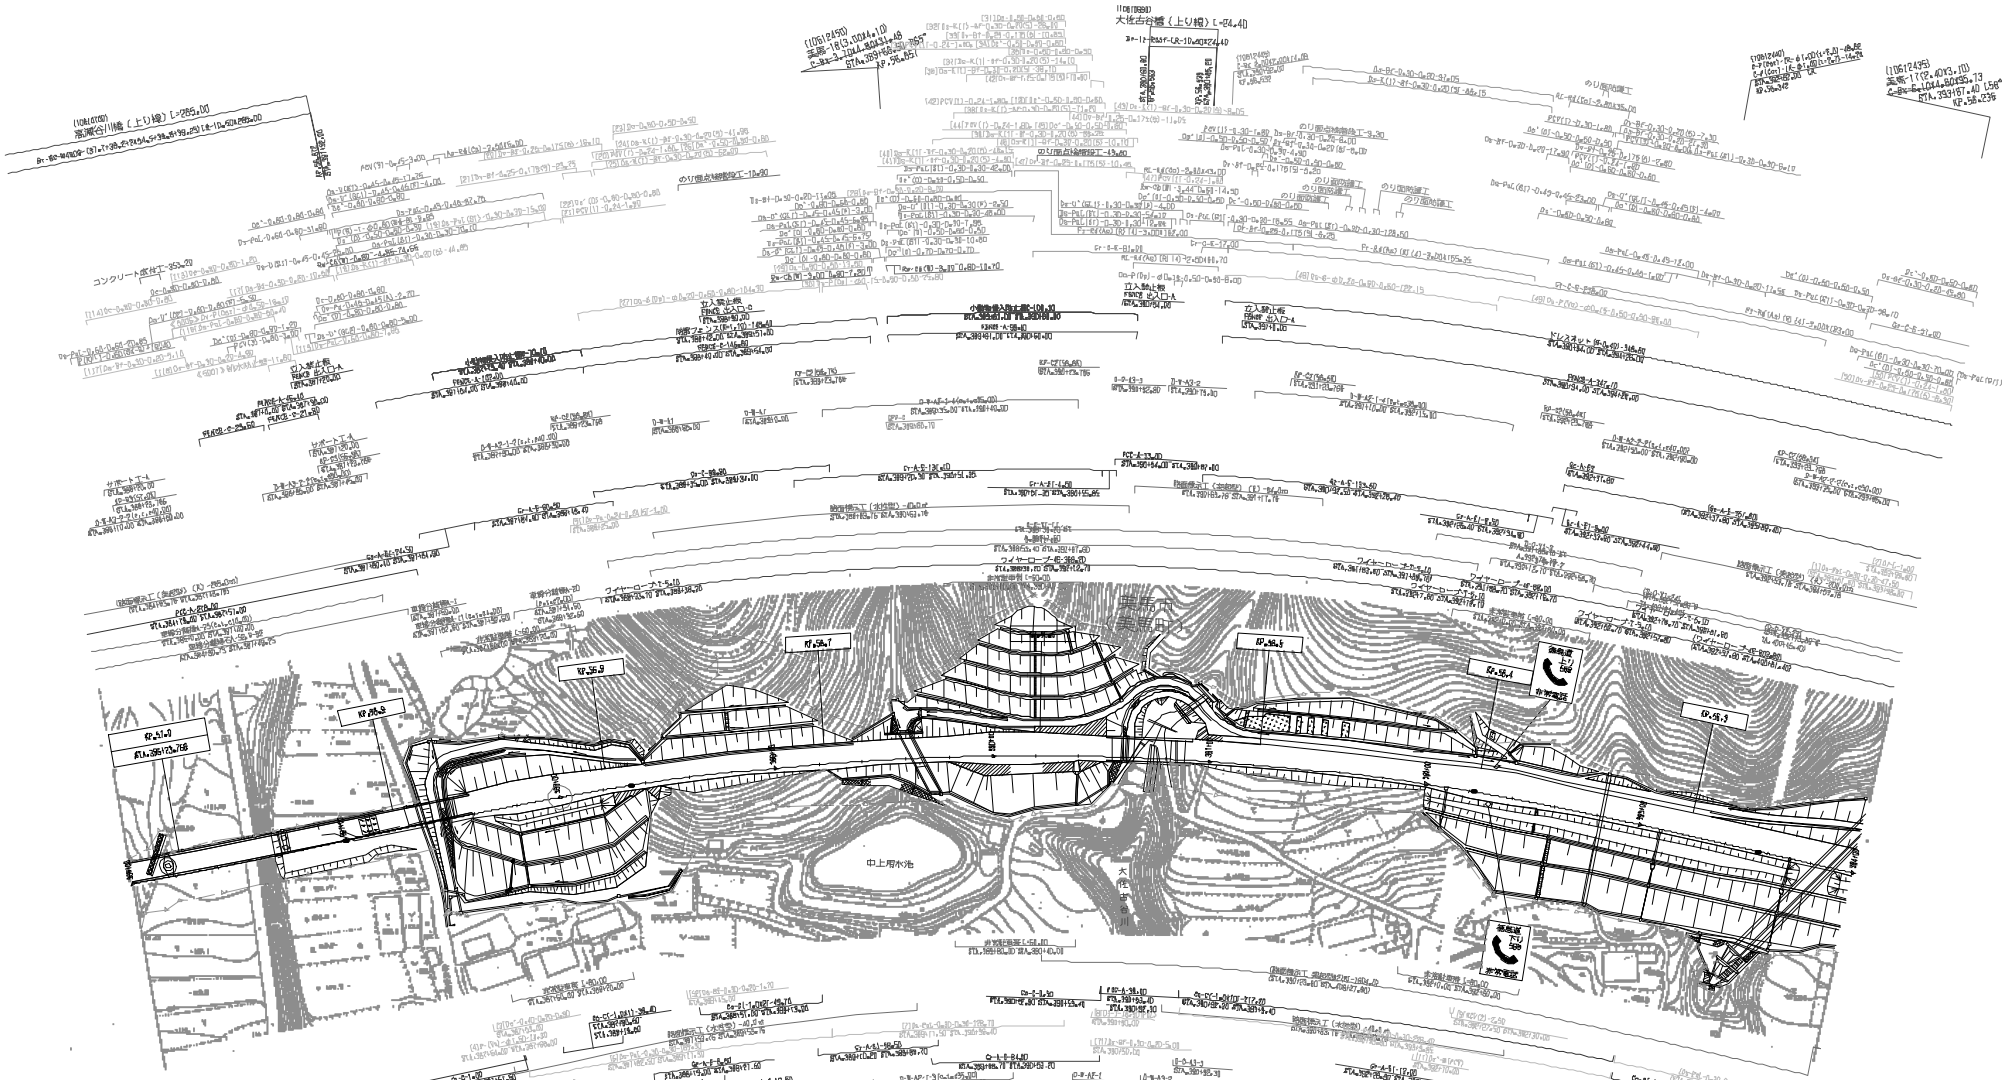

施設年月	備考
第1回 2008年 3月	

四国縦貫自動車道
徳島自動車道 （美馬～井川池田）

工種	管理用平面図		
名称	KP.57.024～KP.56.224 (6TA.386+00～6TA.394+00)	縮尺 1/1000	6 30

西日本高速道路（株）四国支社

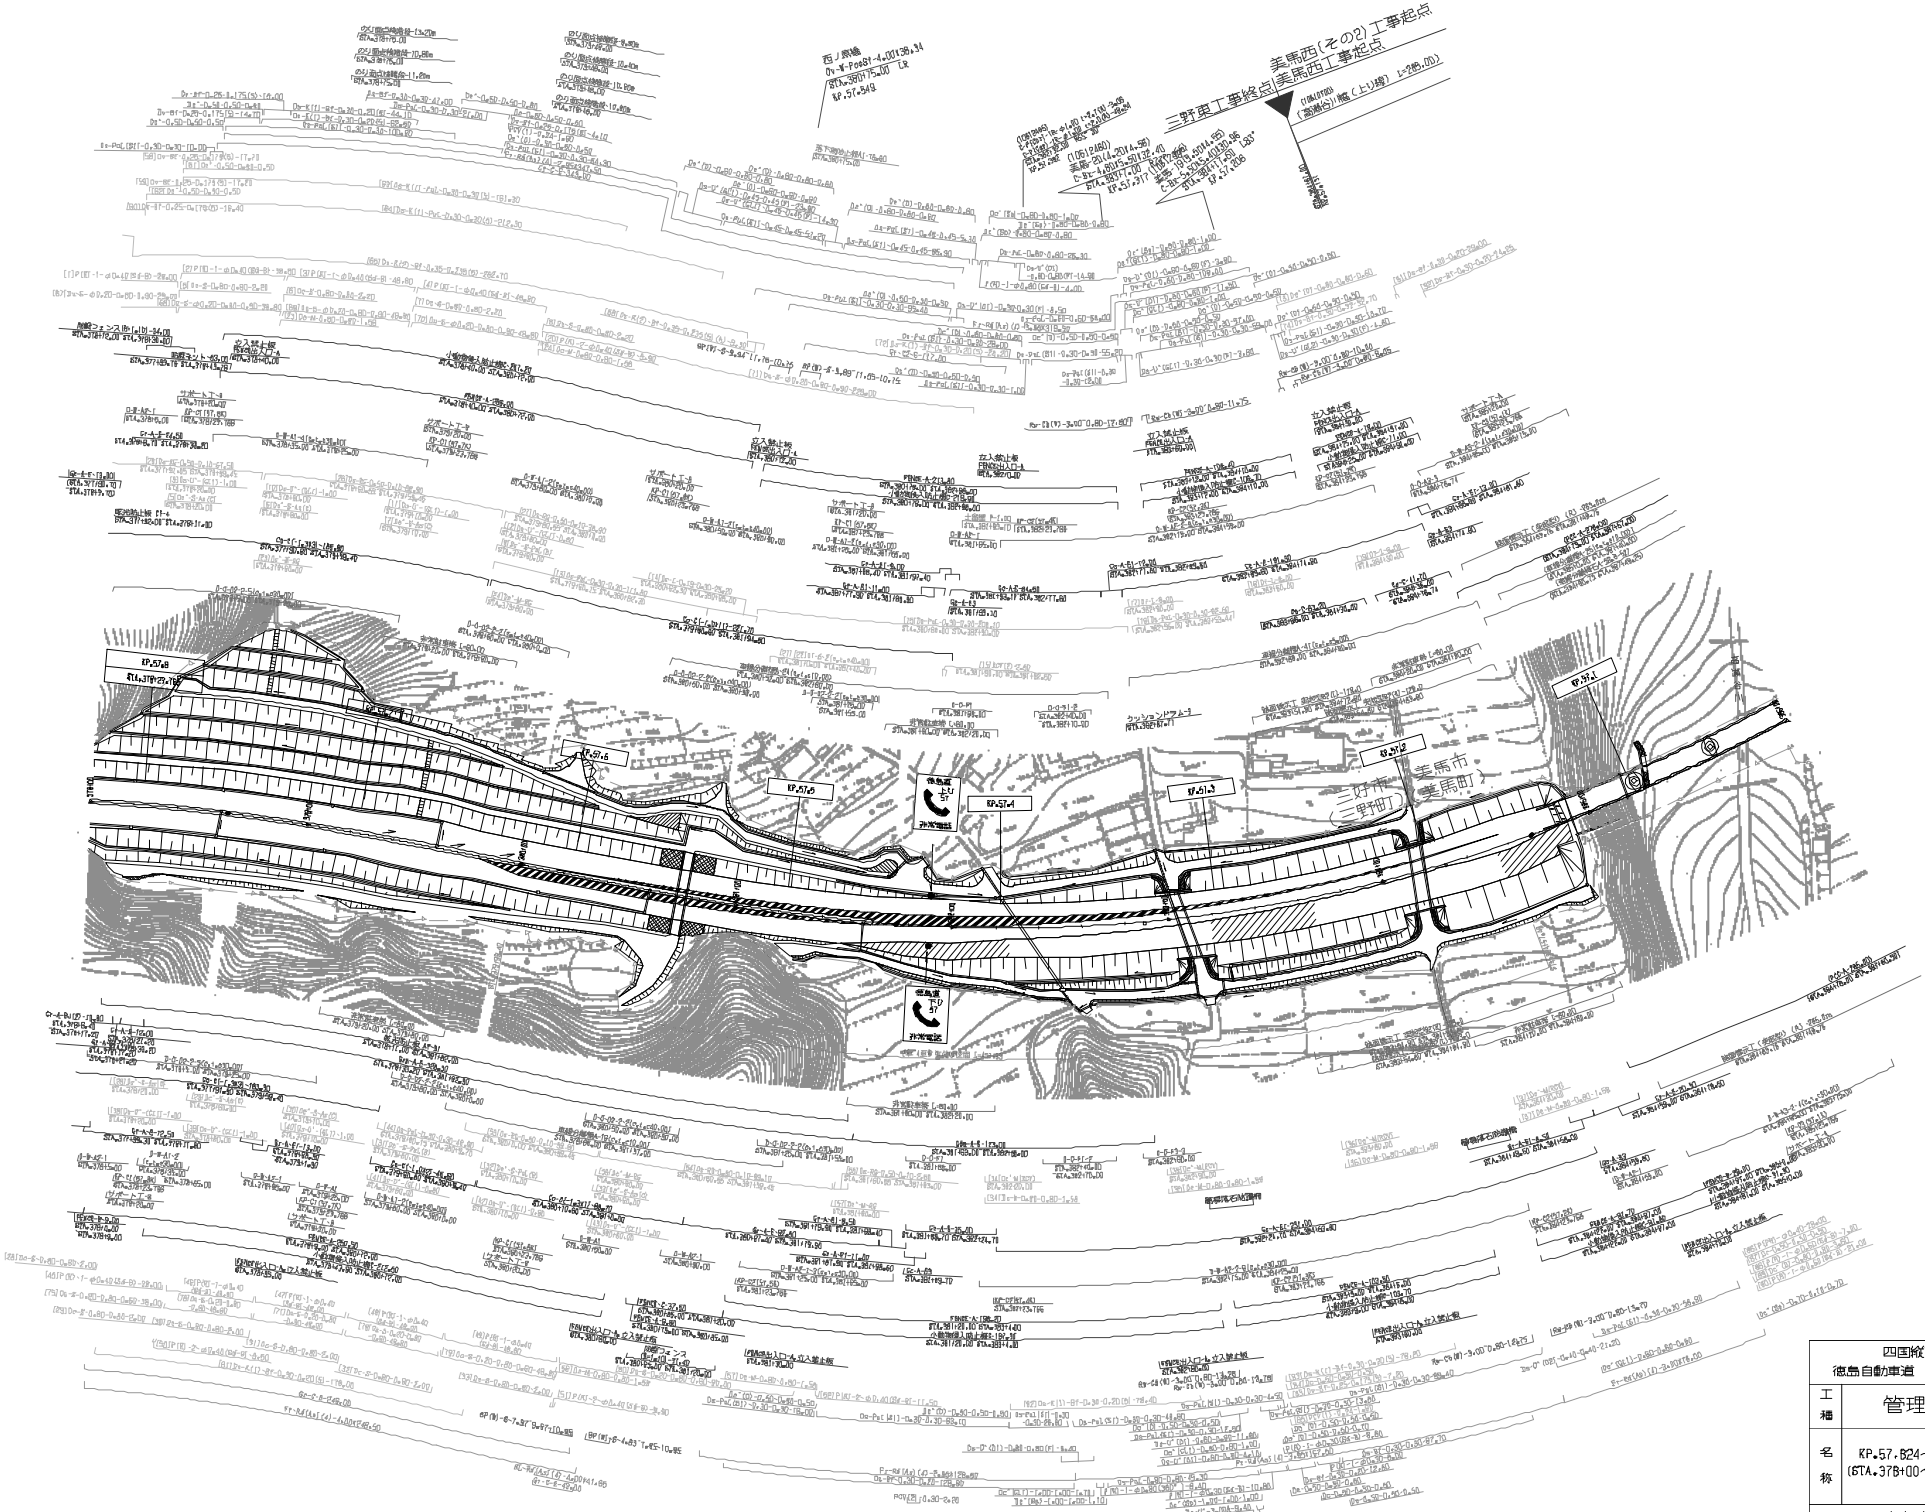

施設年月	備考
第1回 2008年 3月	

四国縦貫自動車道 徳島自動車道 （美馬～井川池田）			
工種	管理用平面図		
名称	KP.57.824～KP.57.024 (STA.378+00～STA.386+00)	縮尺 1/1000	7 30

西日本高速道路（株）四国支社

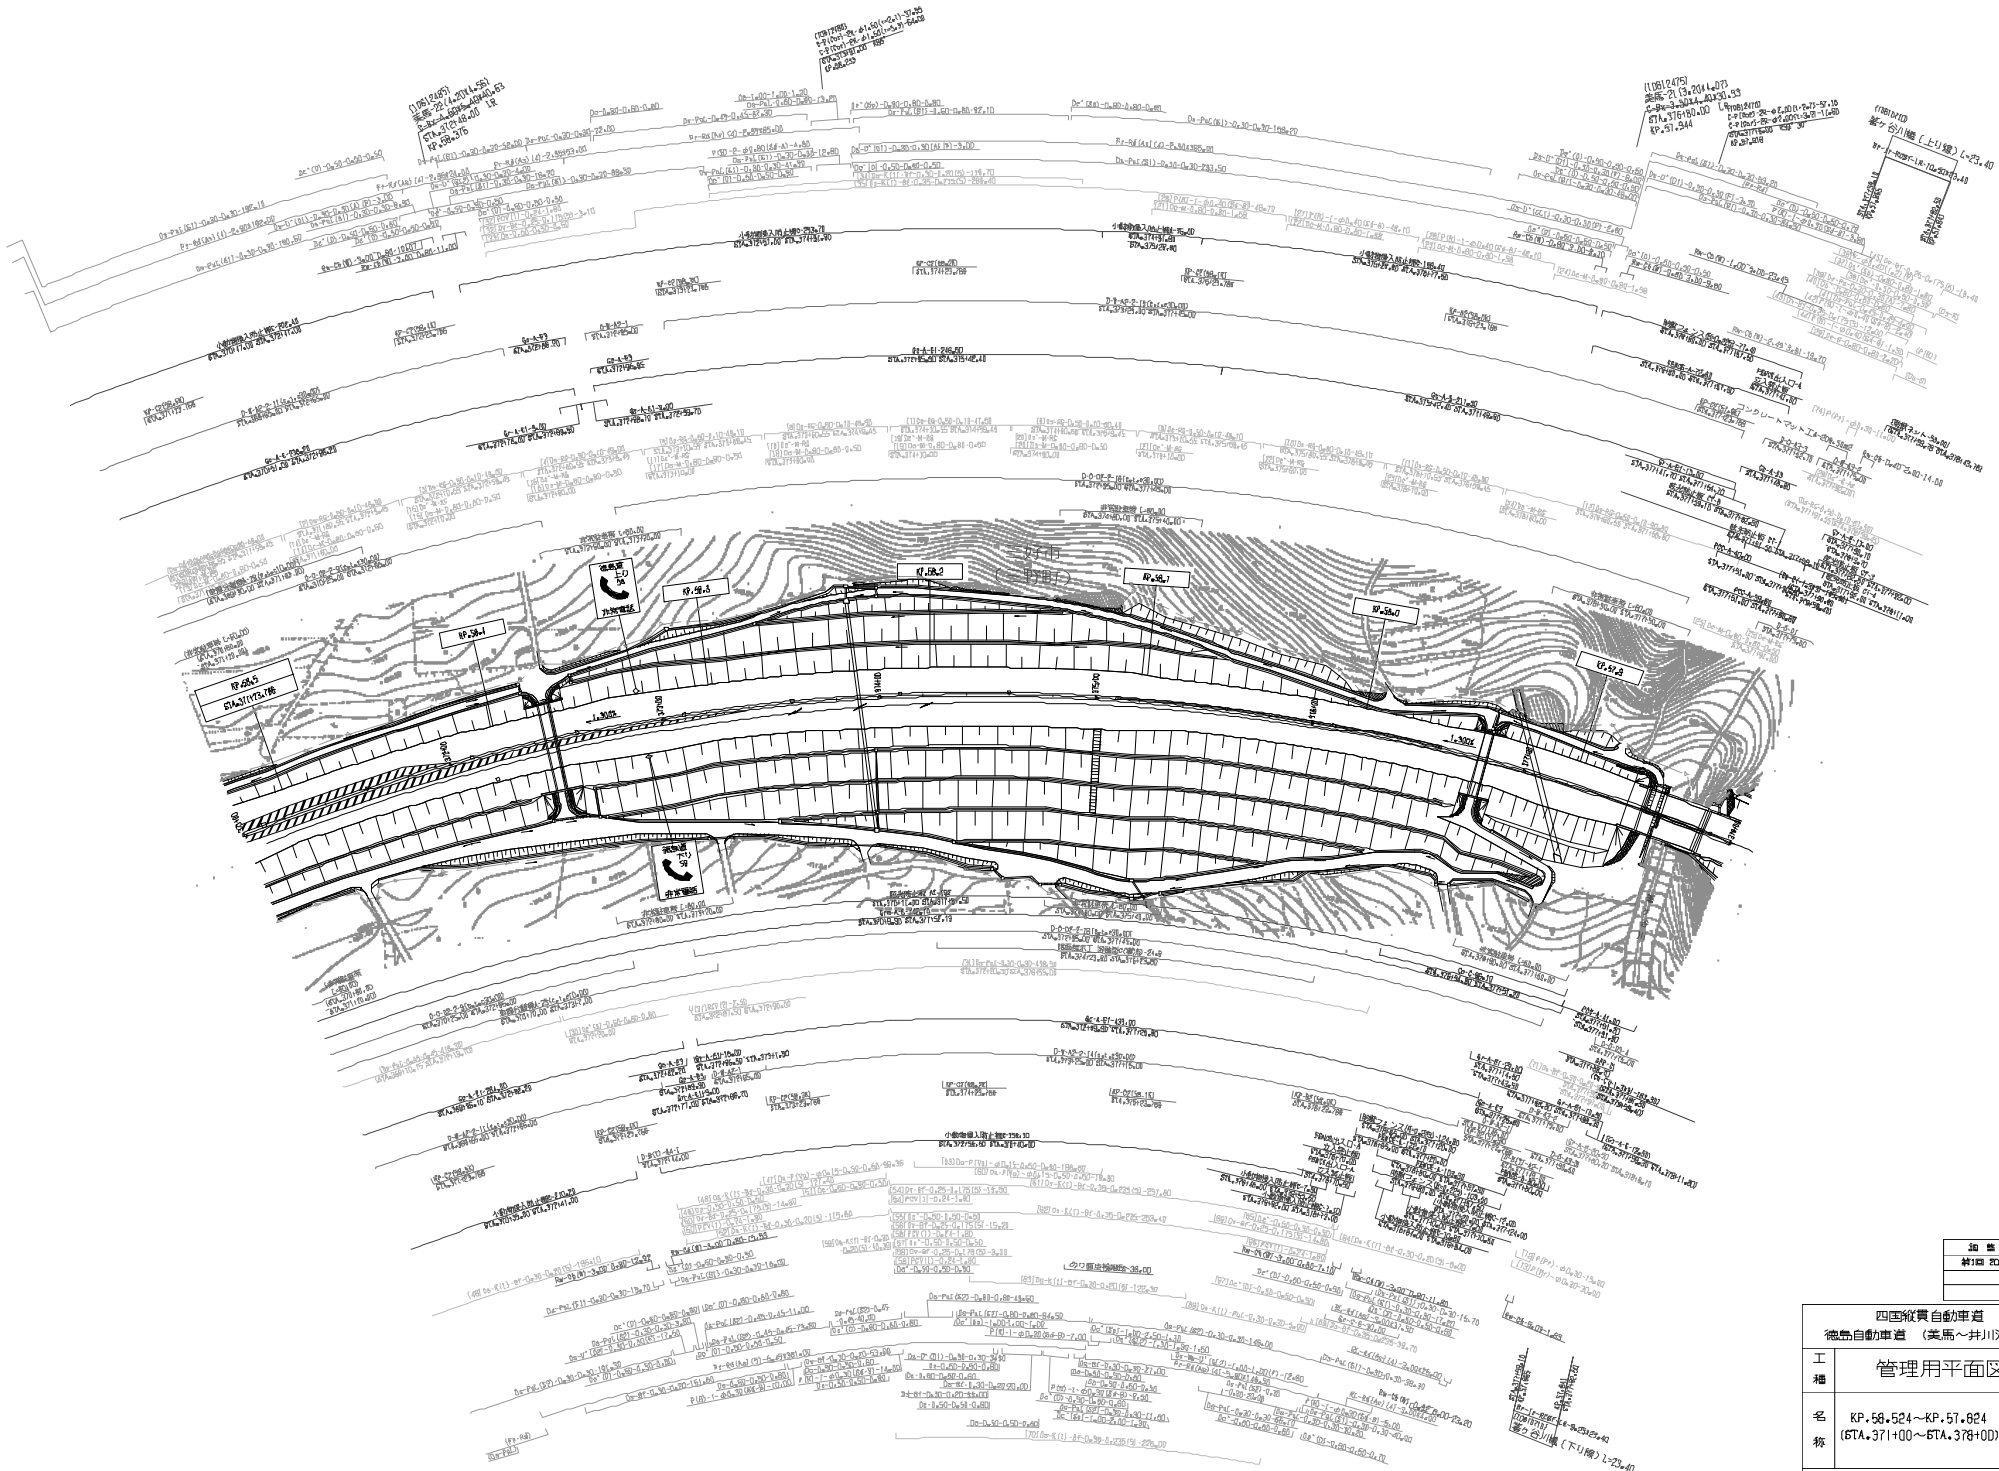

施設年月	備考
第1回 2008年 3月	

四国税関自動車道 徳島自動車道 （美馬～井川池田）			——
工種	管理用平面図		——
名称	KP.58.524～KP.57.824 (STA.371+00～STA.378+00)	縮尺 1/1000	B 30

西日本高速道路（株）四国支社

四国縦貫自動車道
徳島自動車道 〔美馬～井川池田〕

工種	管理用平面図		
名称	KP.59.324～KP.58.524 (STA.363+DD～STA.371+DD)	縮尺 1/10DD	9 30

西日本高速道路（株）四国支社

調整年月	概要
第10 2008年 2月	

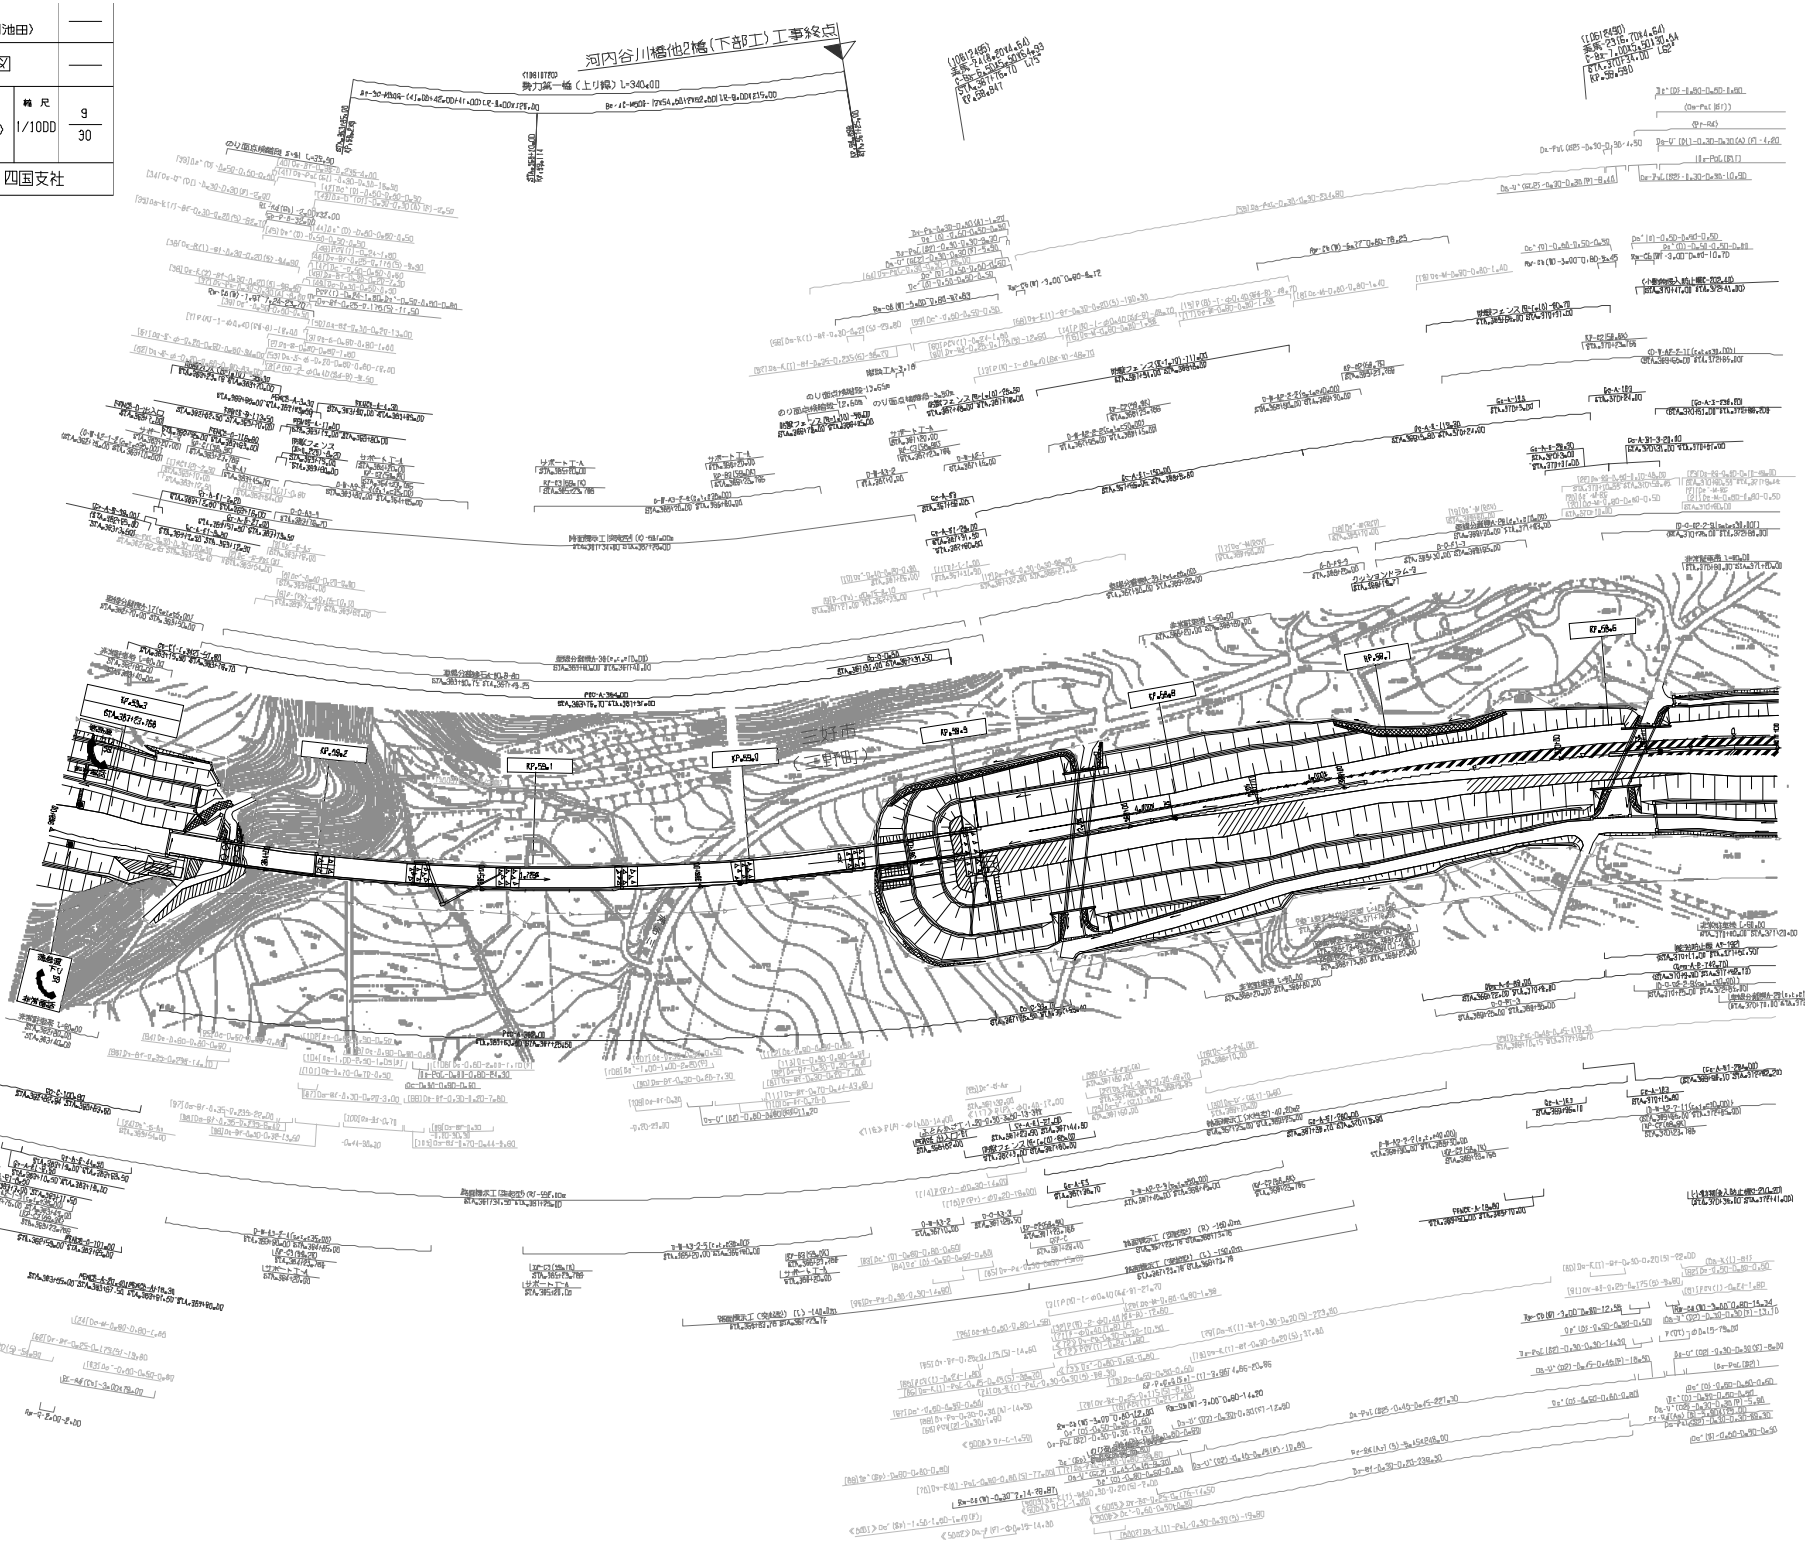

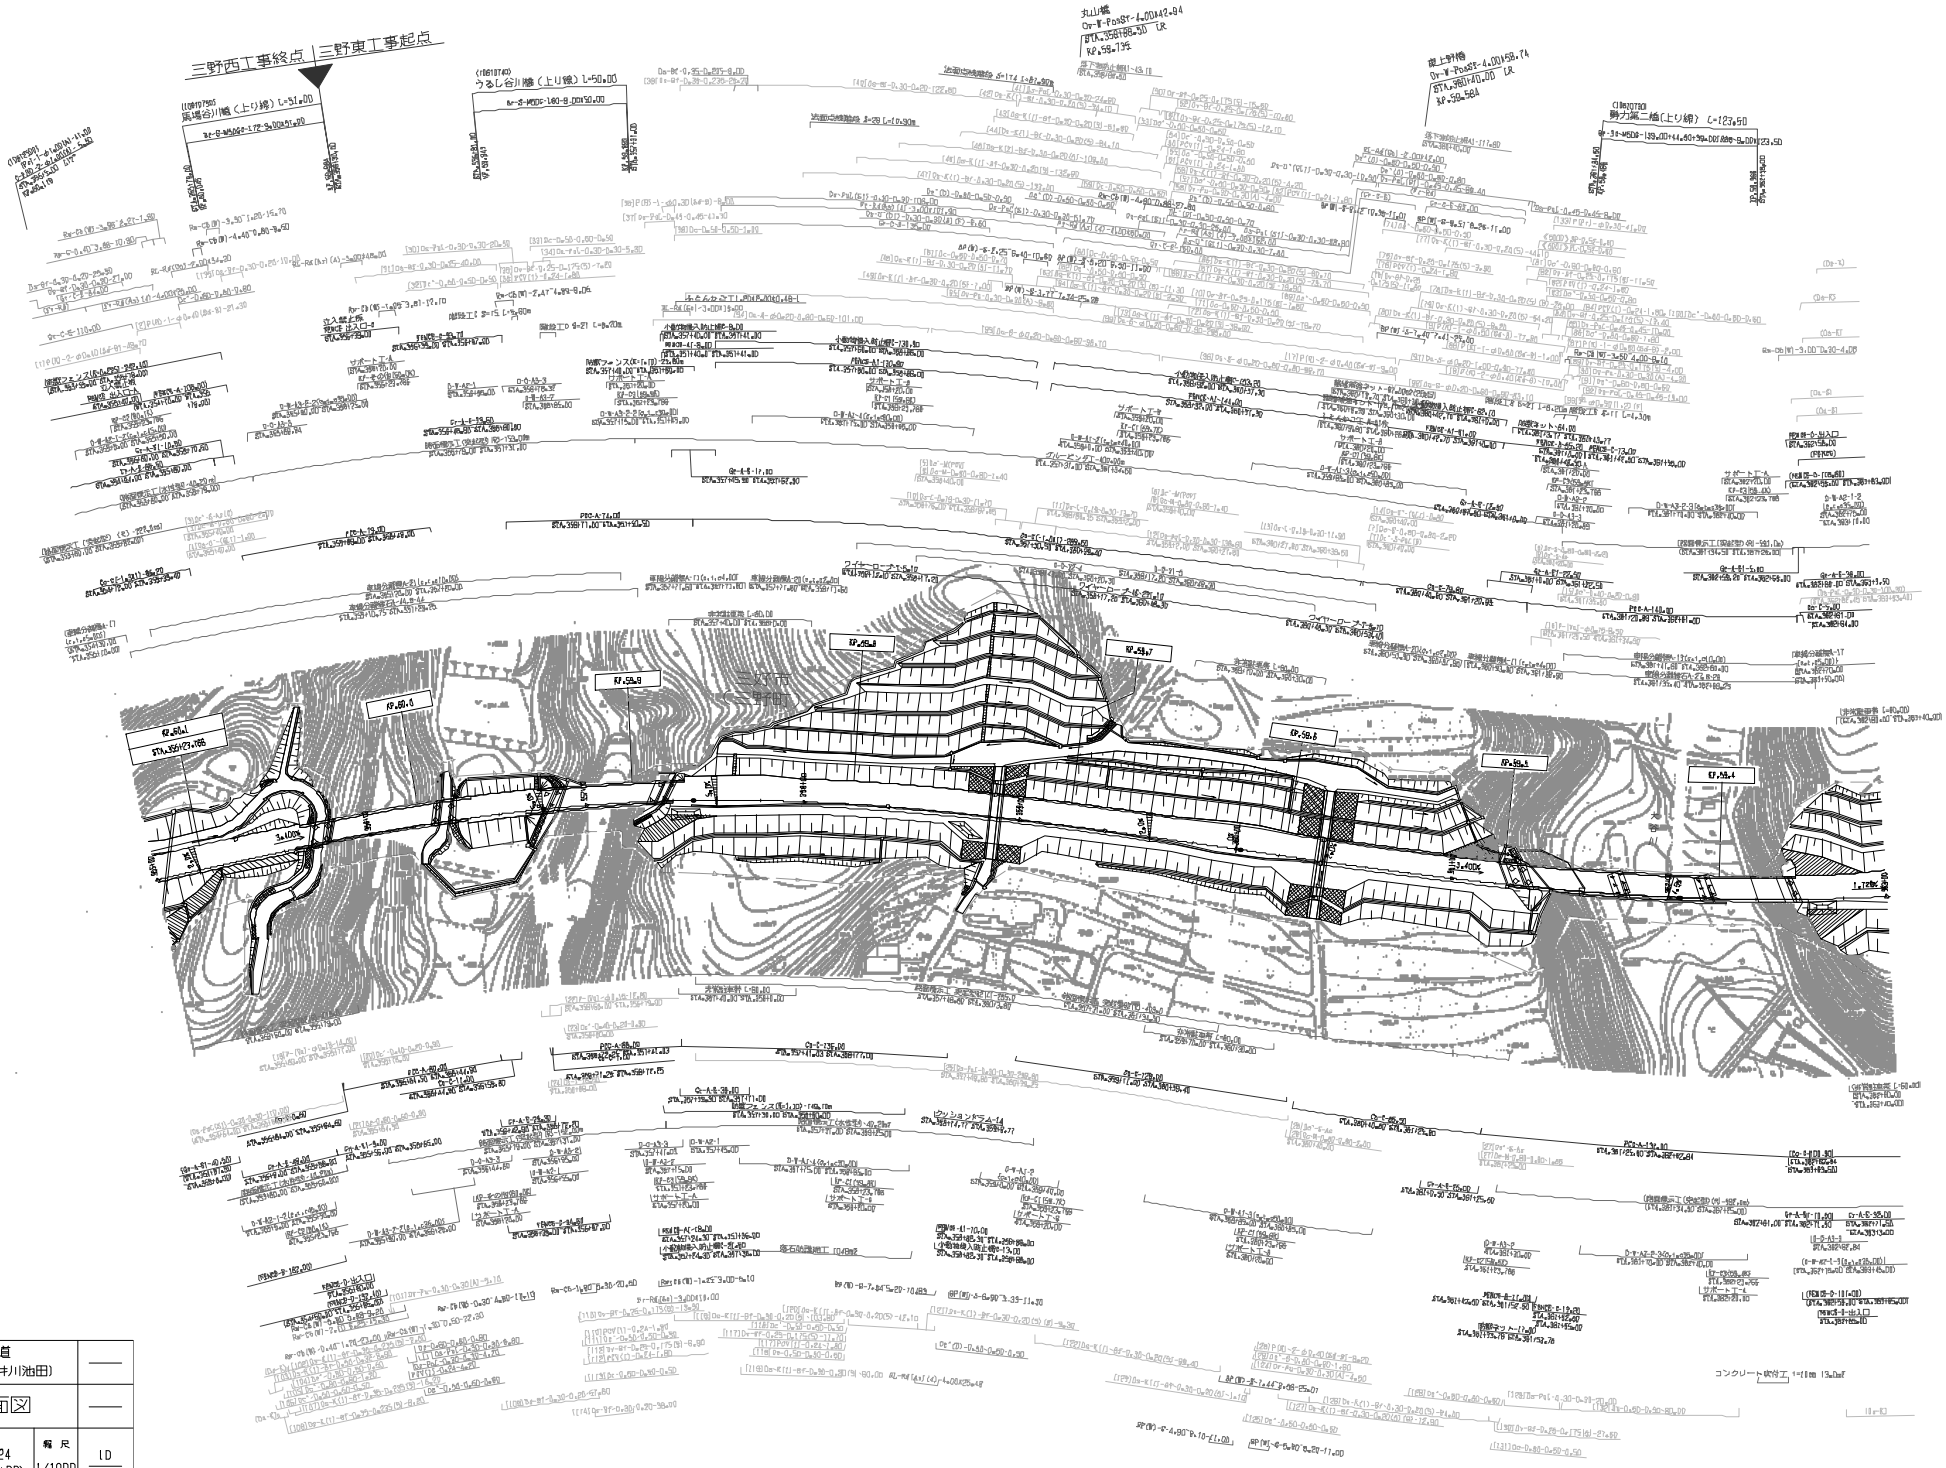

訂正年月	備考
第1回 2008年 2月	

四国縦貫自動車道 徳島自動車道 （美馬～井川池田）			——
工種	管理用平面図		——
名称	XP.60.124～XP.59.324 (STA.355+00～STA.363+00)	縮尺 1/1000	10 30

西日本高速道路（株）四国支社

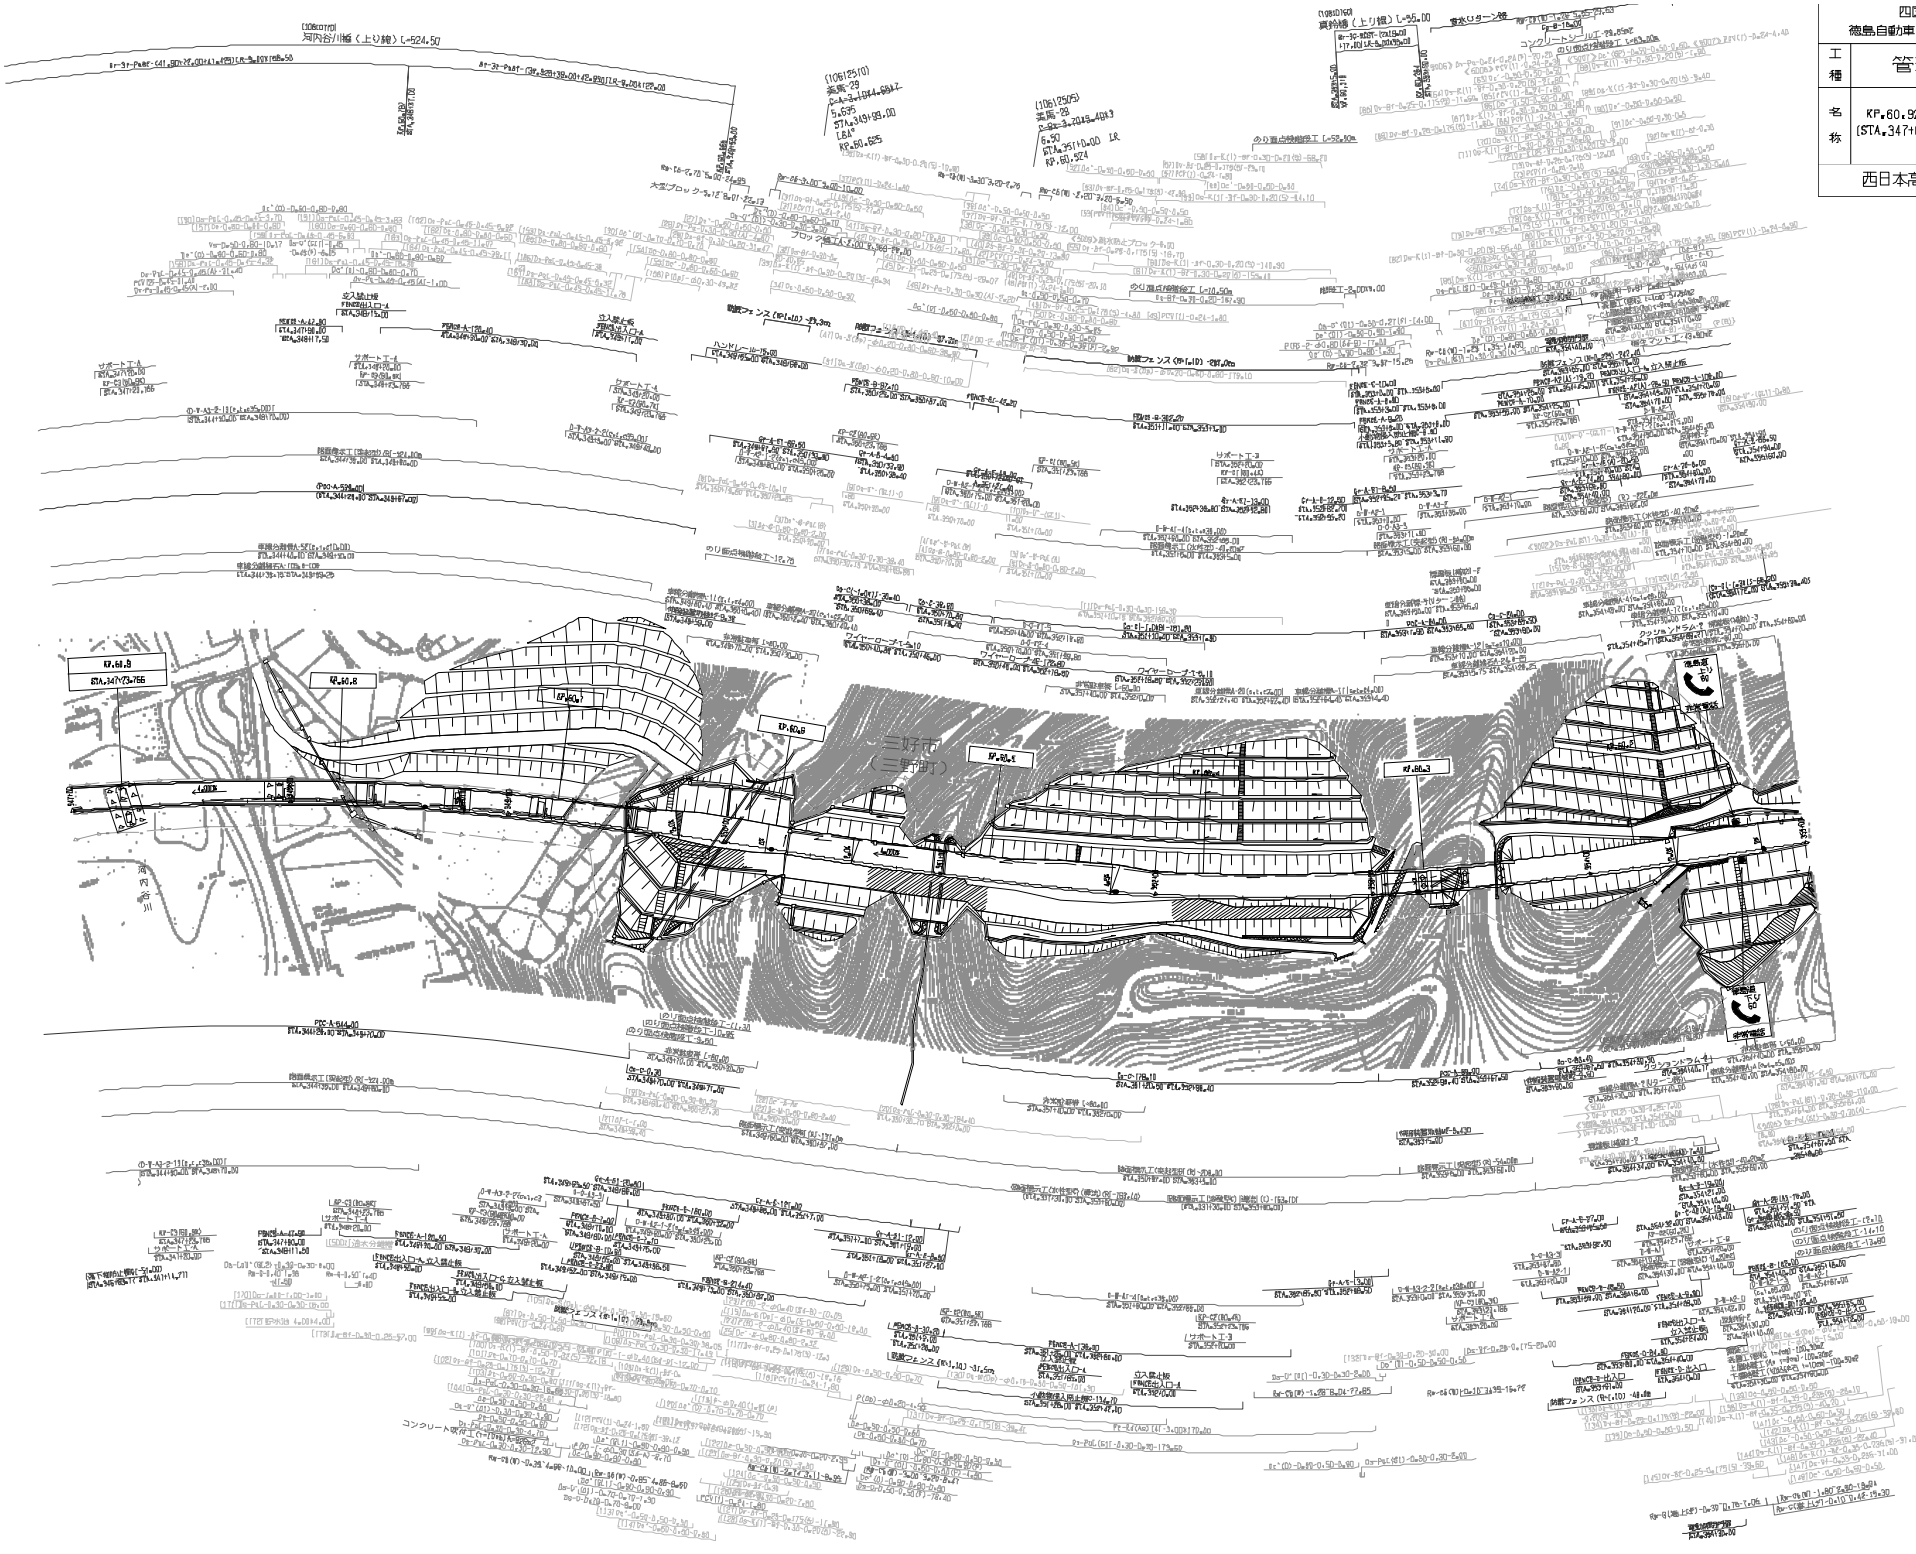

四国縦貫自動車道
徳島自動車道　（美馬～井川池田）

工種	管理用平面図		
名称	KP.60.924～KP.60.124 (STA.347+00～STA.355+00)	縮尺	1/1000
			11 30

西日本高速道路（株）四国支社

調整年月	概要
第1回 2008年 2月	

※上段の［ ］は本線、（ ）は地図を示す

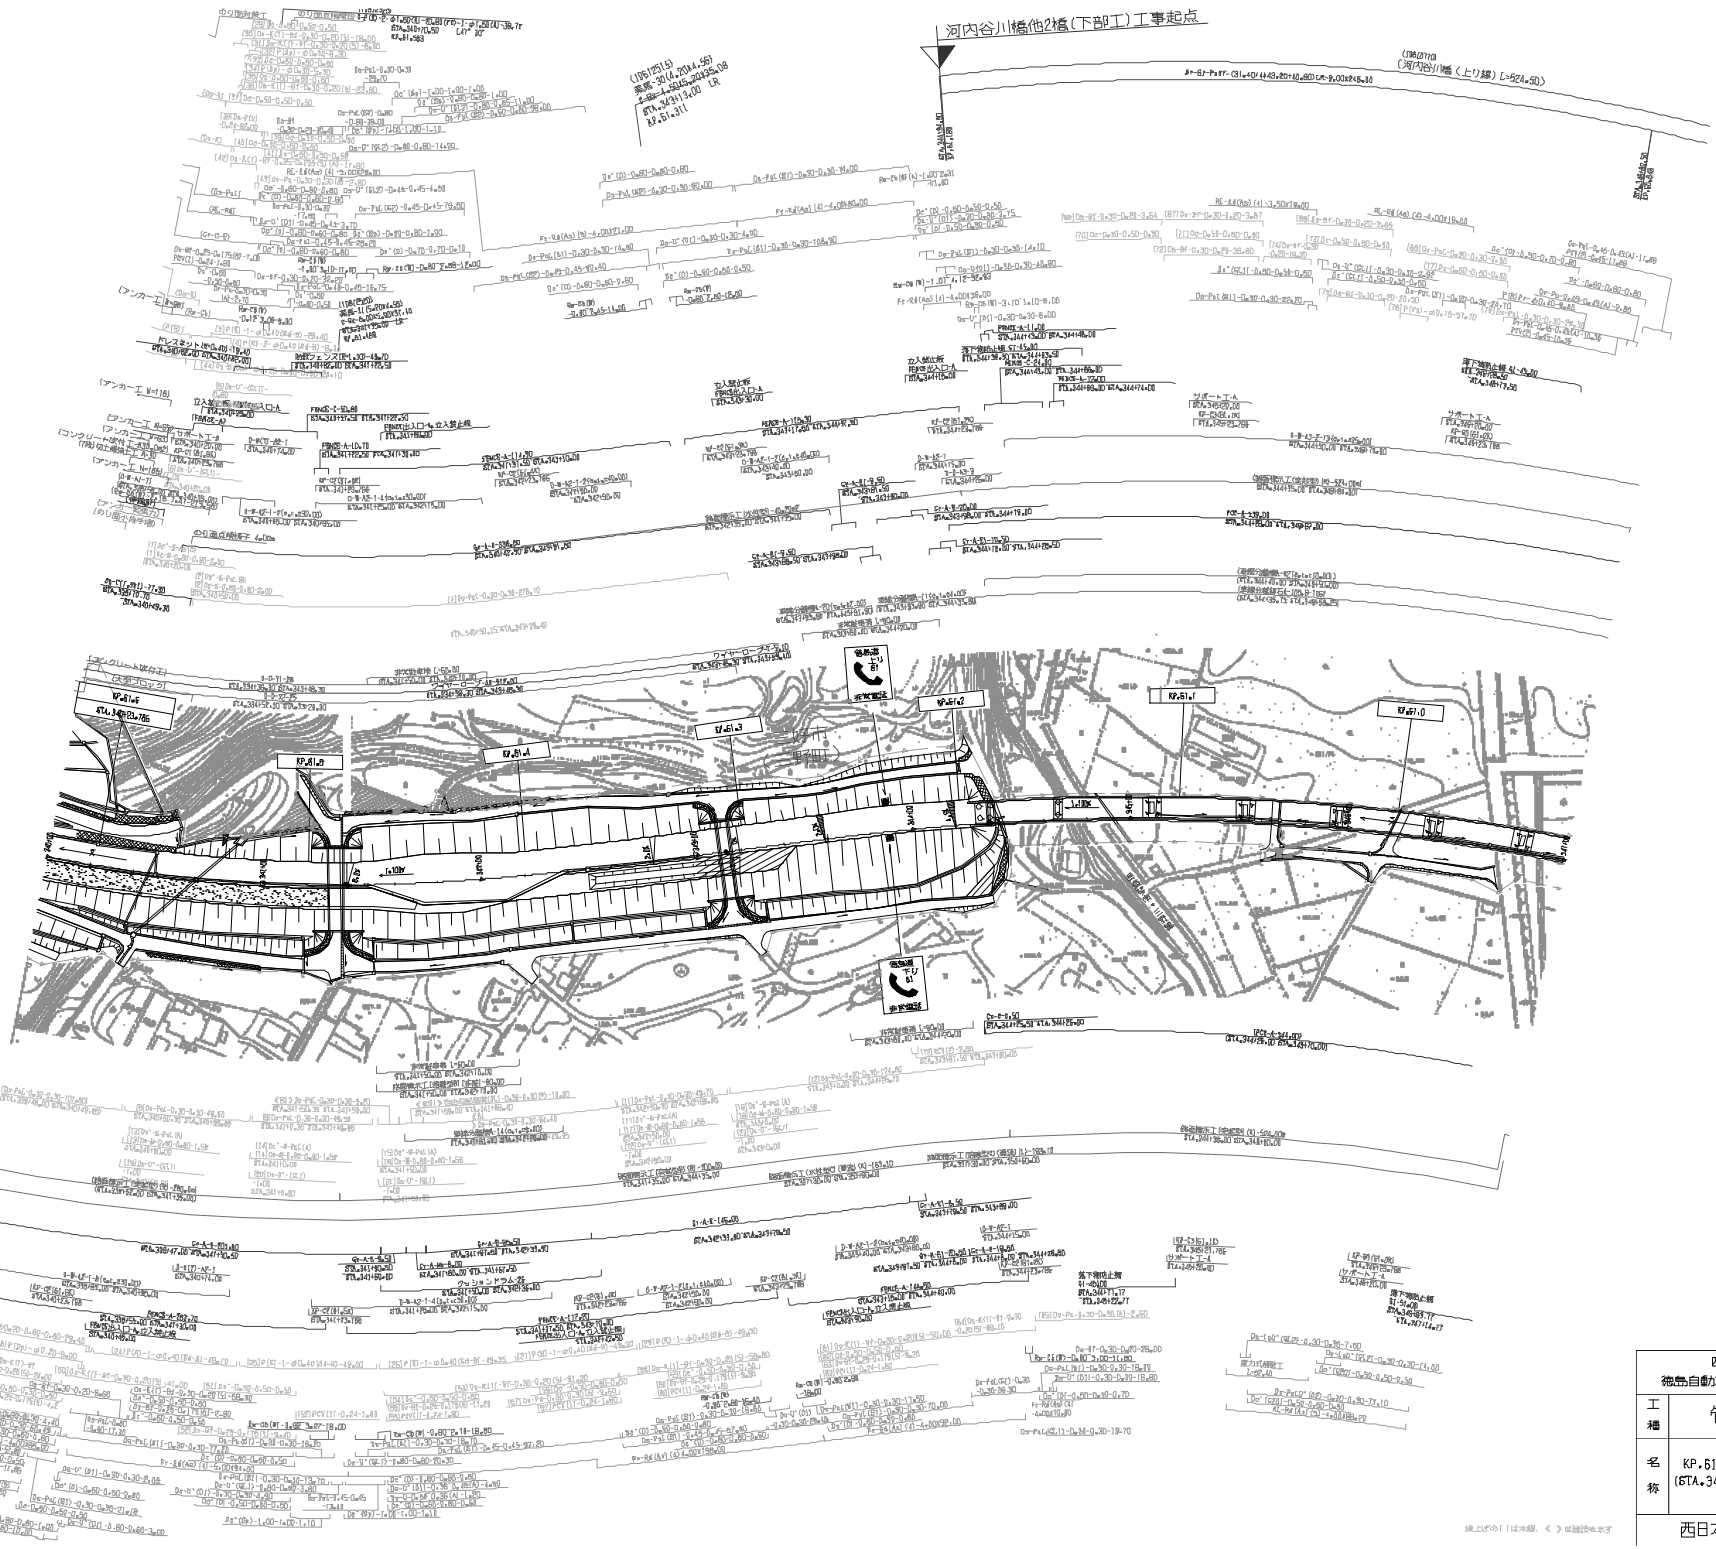

施工年月	備考
第1回 2008年 3月	

四国縦貫自動車道 徳島自動車道 （美馬～井川池田）			——
工種	管理用平面図		——
名称	KP.61.624～KP.60.924 (STA.340+00～STA.347+00)	縮尺 1/1000	12 30

西日本高速道路（株）四国支社

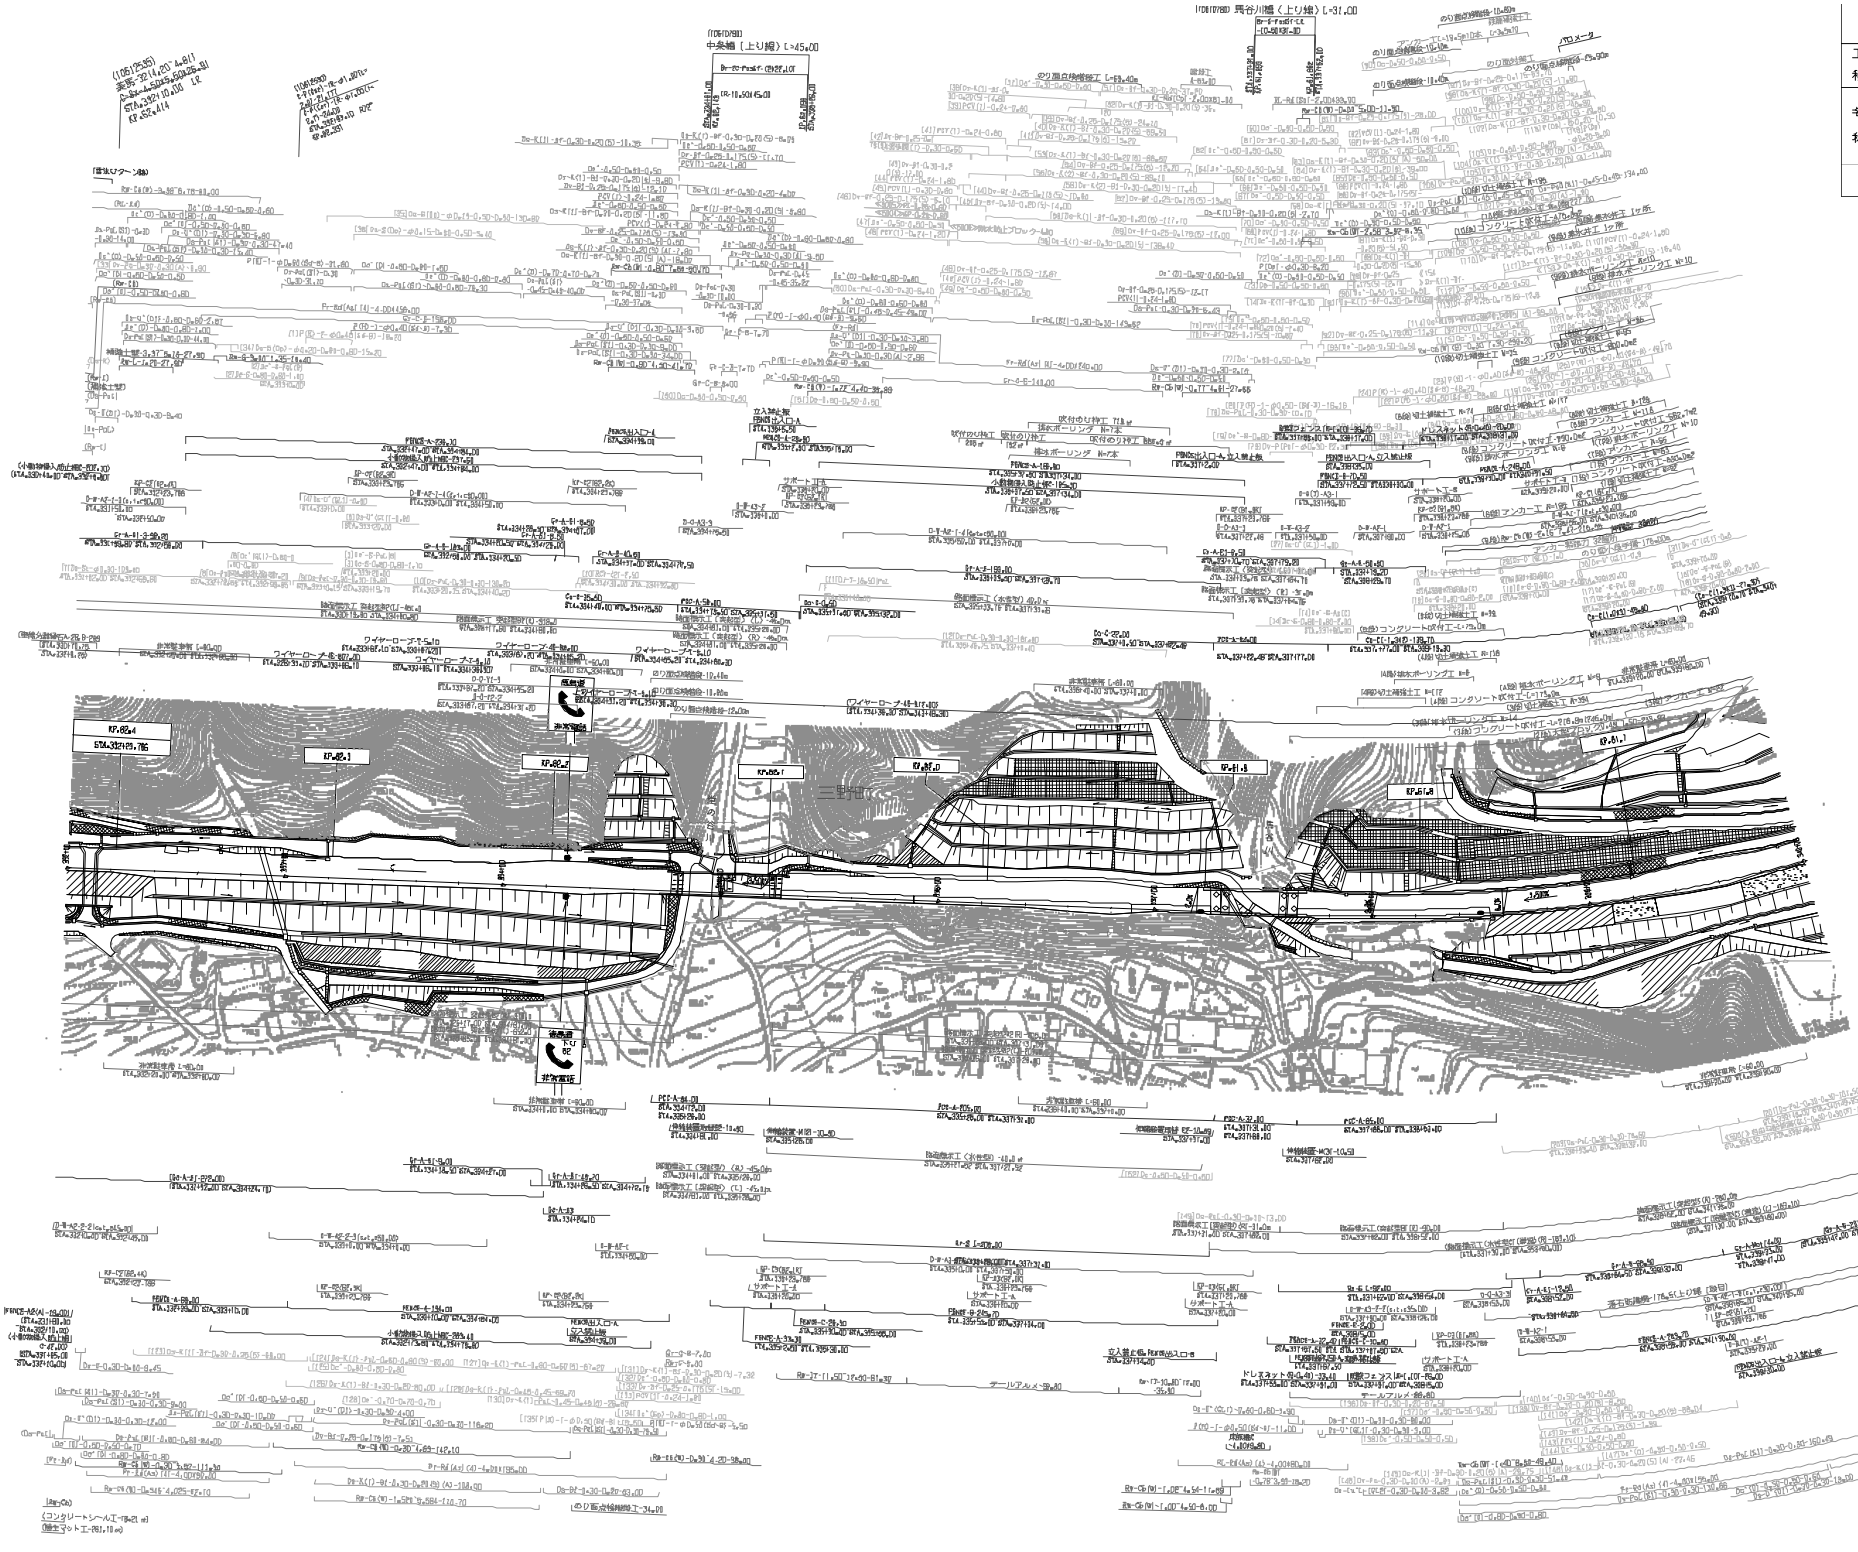

四国縦貫自動車道 徳島自動車道 （美馬～井川池田）			
工種	管理用平面図		
			13 30
西日本高速道路（株）四国支社			

調整年月	概要
第1回 2008年 2月	

無断転載禁止

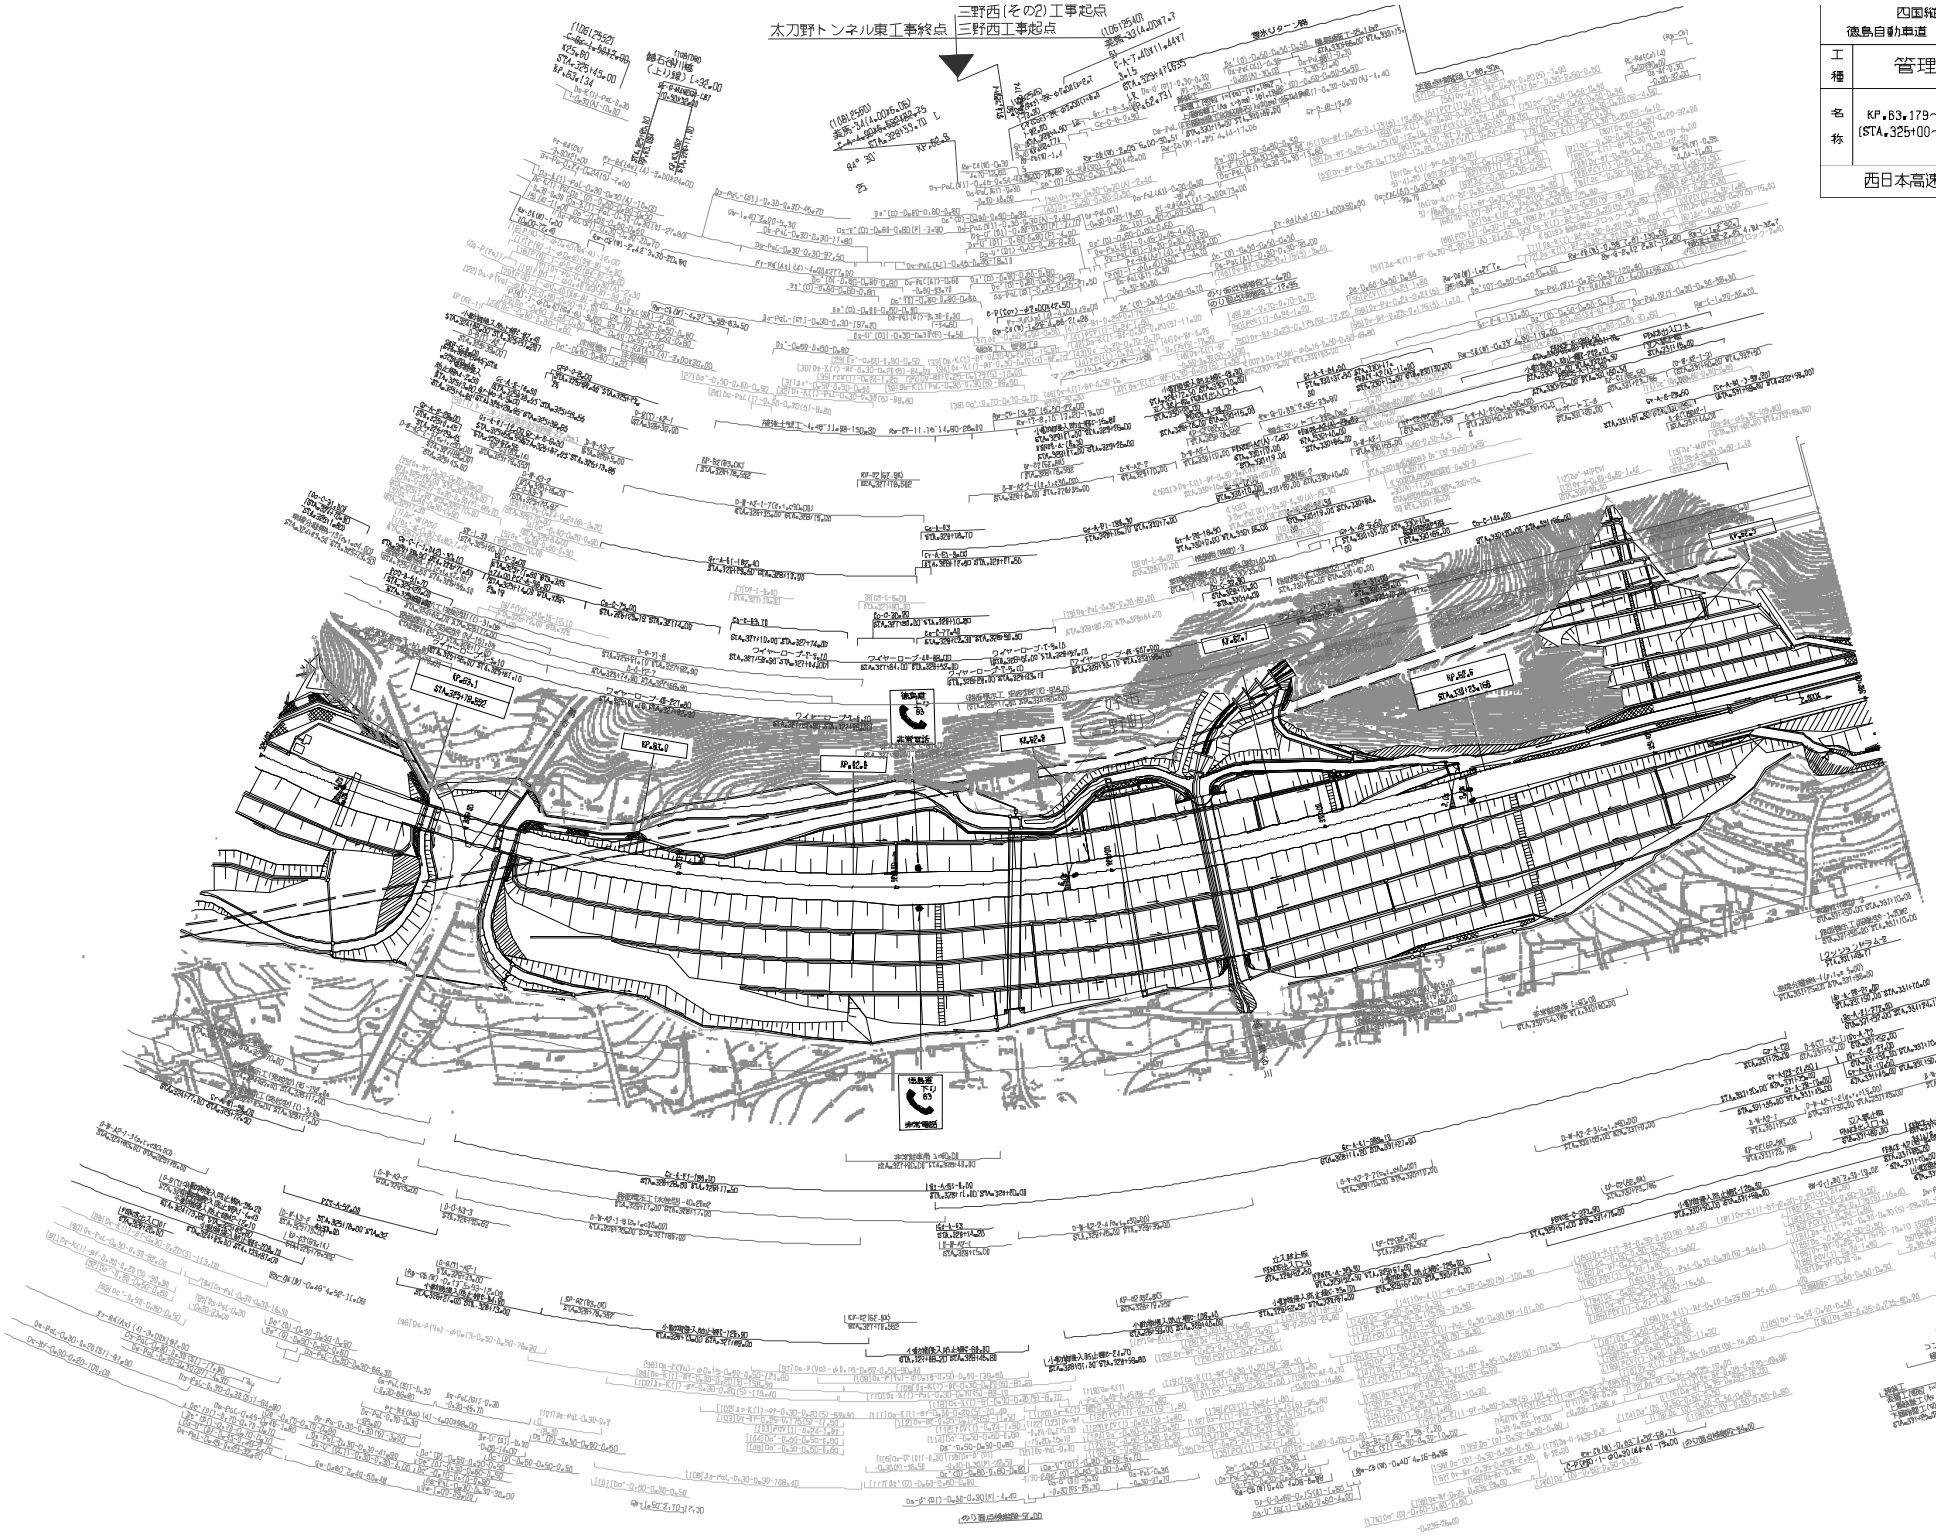

四国縦貫自動車道 徳島自動車道　(美馬～井川池田)			——
工種	管理用平面図		——
西日本高速道路（株）四国支社			

調整年月	概要
第1回 2008年 2月	

※上記の（）は本線、＜＞は跨道部を示す

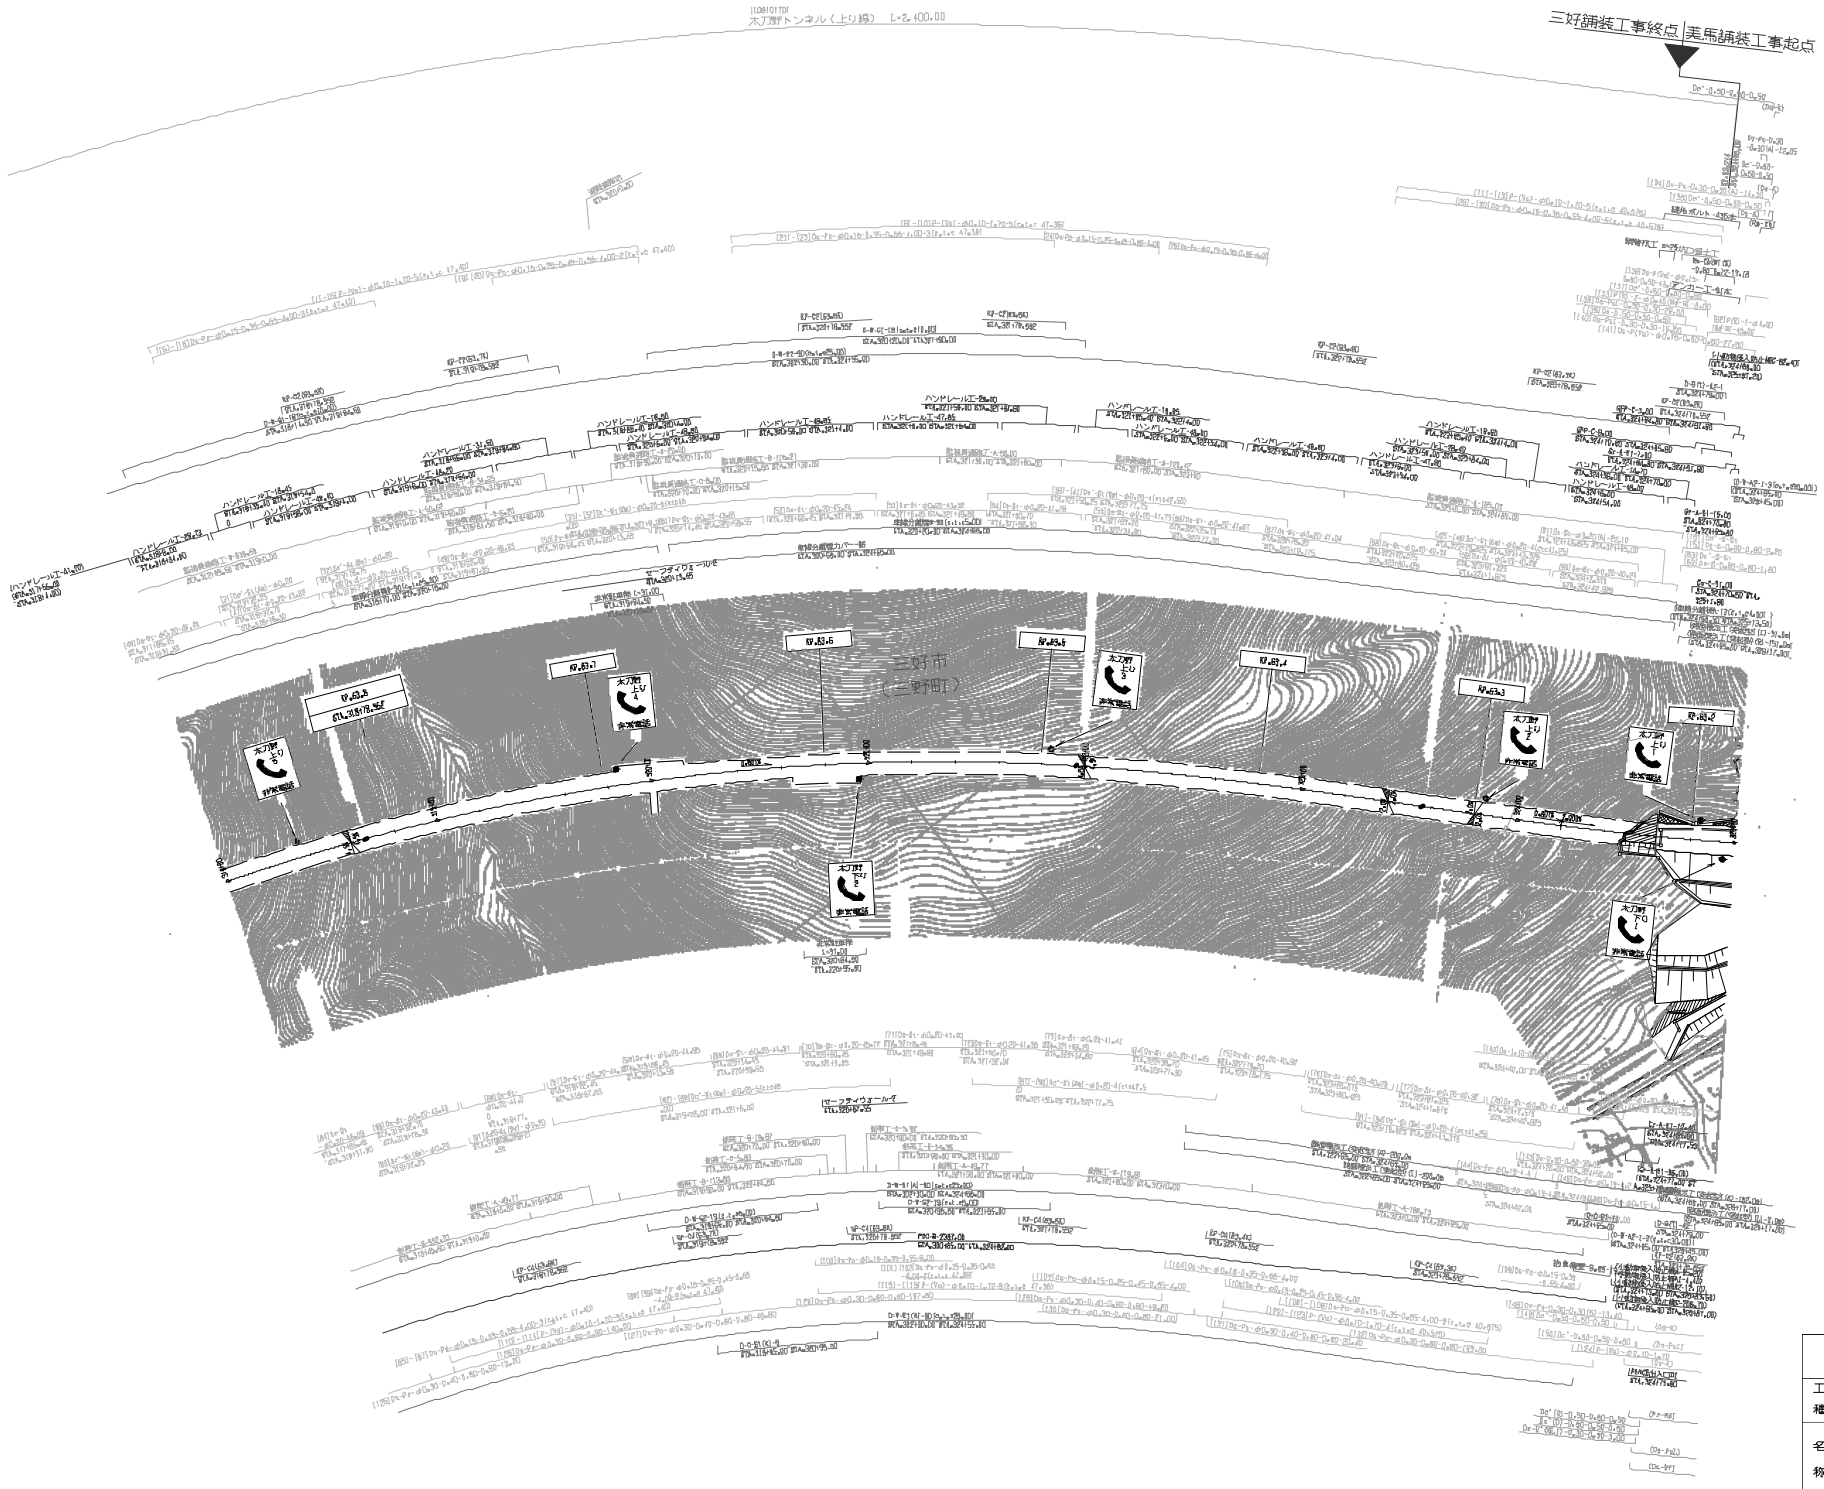

施 設 年 月	備 考
第1回 2008年 3月	

四国縦貫自動車道 徳島自動車道 （美馬～井川池田）			——
工種	管理用平面図		——
名称	KP.63.879～KP.63.179 (STA.318+00～STA.325+00)	縮尺 1/1000	15 30

西日本高速道路（株）四国支社

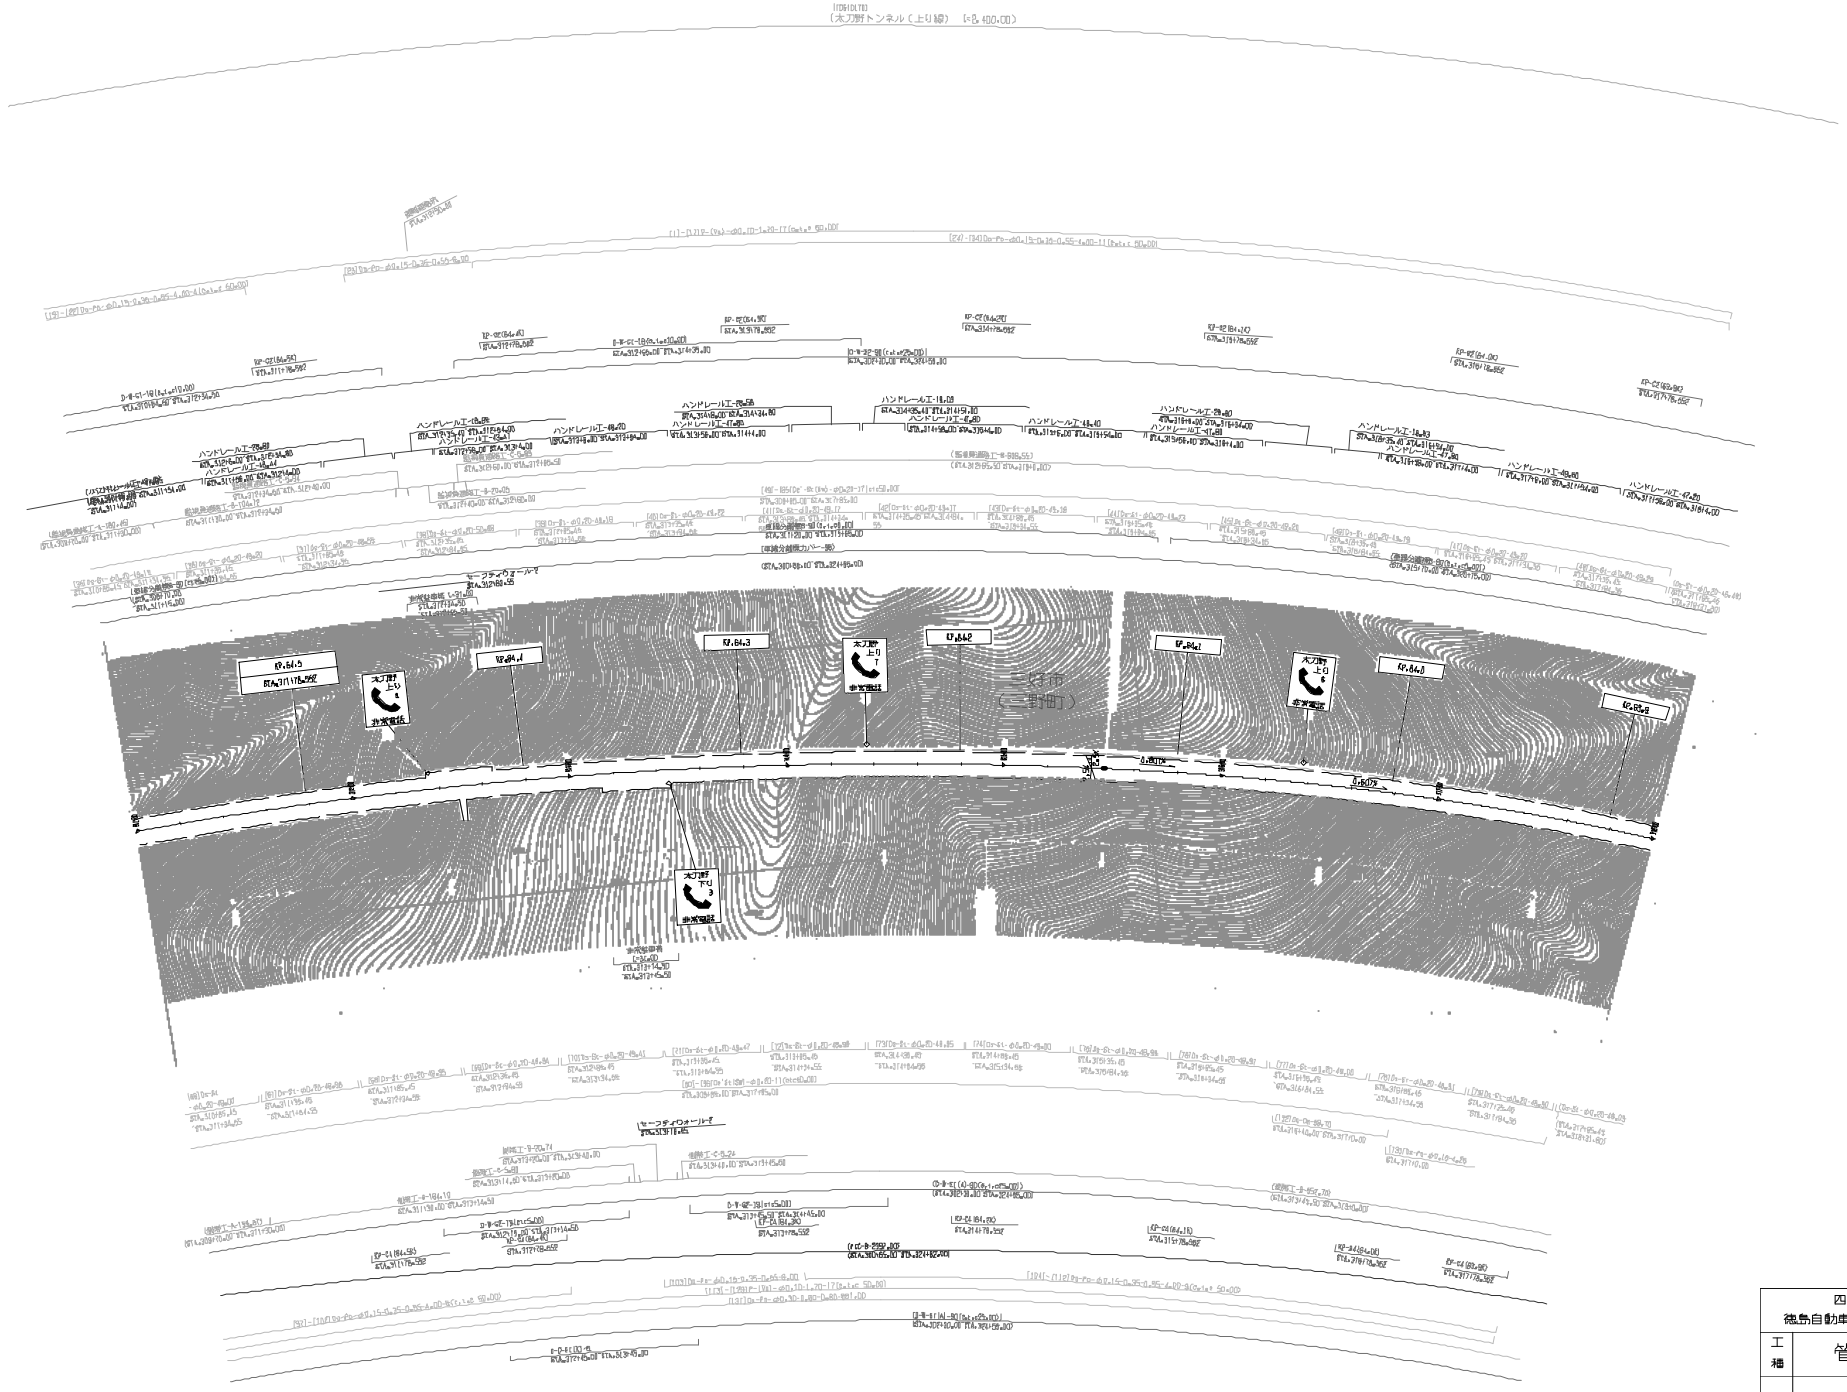

記載年月	備考
第1回 2008年 3月	

四国縦貫自動車道 徳島自動車道 (美馬～井川池田)			——
工種	管理用平面図		——
名称	KP.64.579～KP.63.879 (STA.311+00～STA.318+00)	縮尺 1/1000	16 30

西日本高速道路（株）四国支社

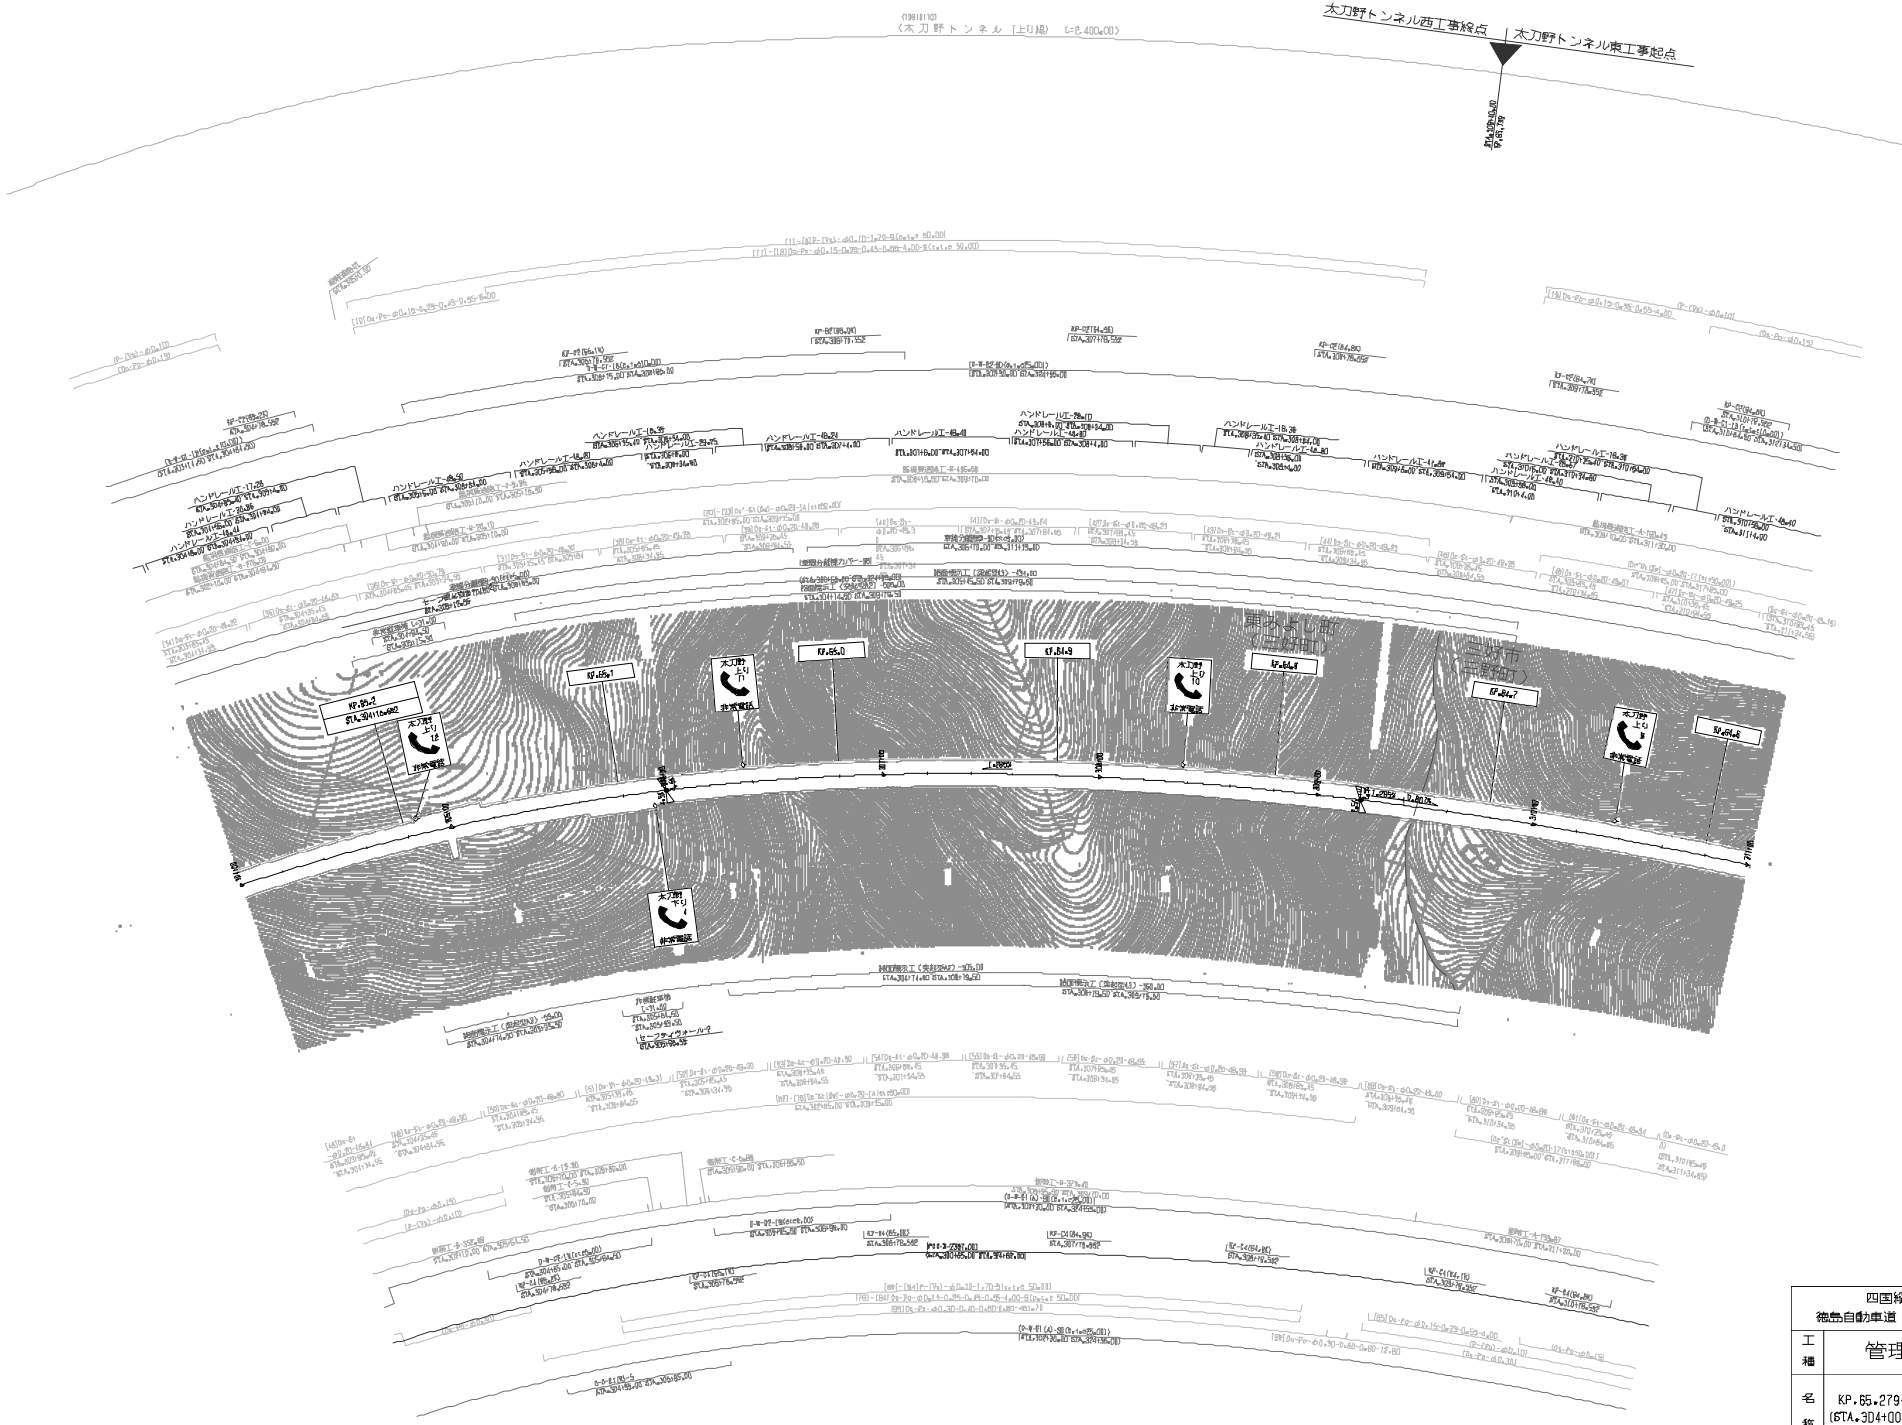

施設年月	備考
第1回 2008年 3月	

四国縦貫自動車道 徳島自動車道 （美馬～井川池田）			——
工種	管理用平面図		——
名称	KP.65.279～KP.64.579 (STA.3D4+00～STA.3I1+0D)	縮尺 1/1000	17 30

西日本高速道路（株）四国支社

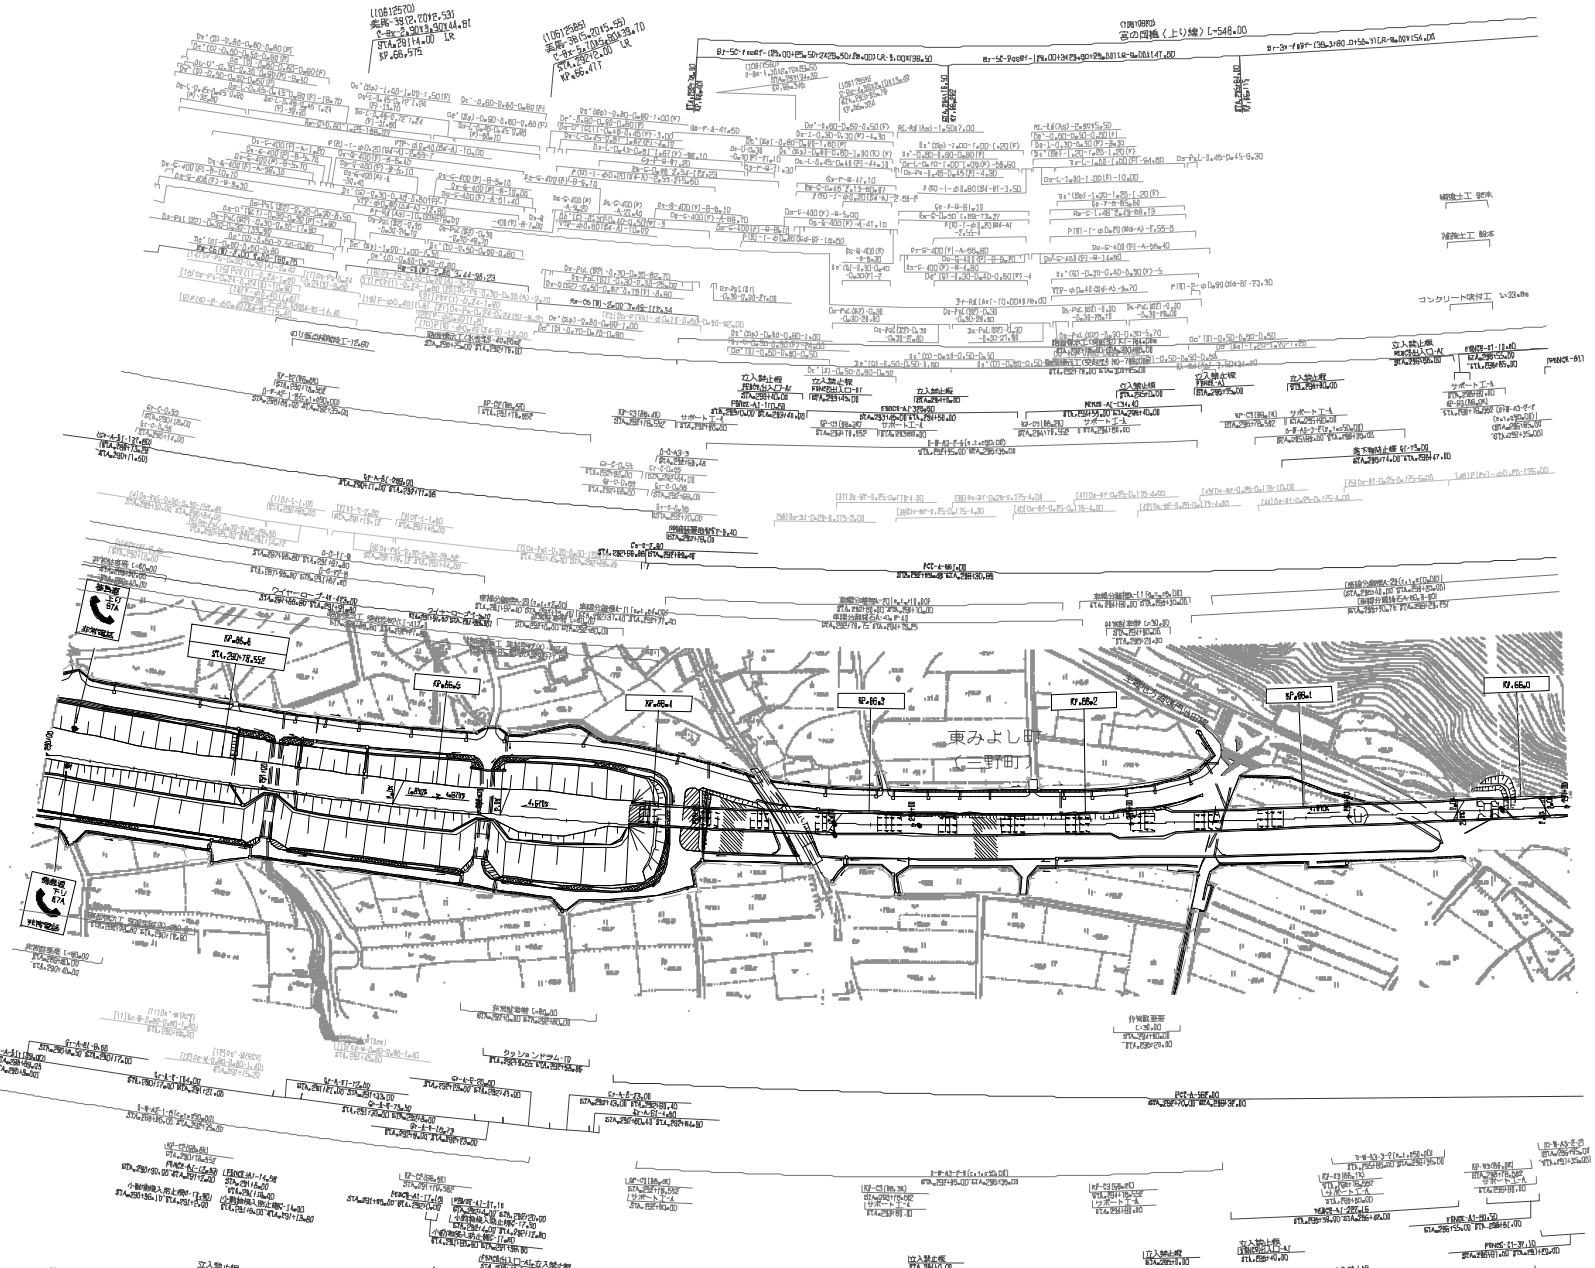

施設年月	備考
第1回 2008年 3月	

四国縦貫自動車道 徳島自動車道 （美馬～井川池田）			——
工種	管理用平面図		——
名称	KP.66.679～KP.65.979 (6TA.29D+0D～6TA.29T+0D)	縮尺 1/1000	19 30

西日本高速道路（株）四国支社

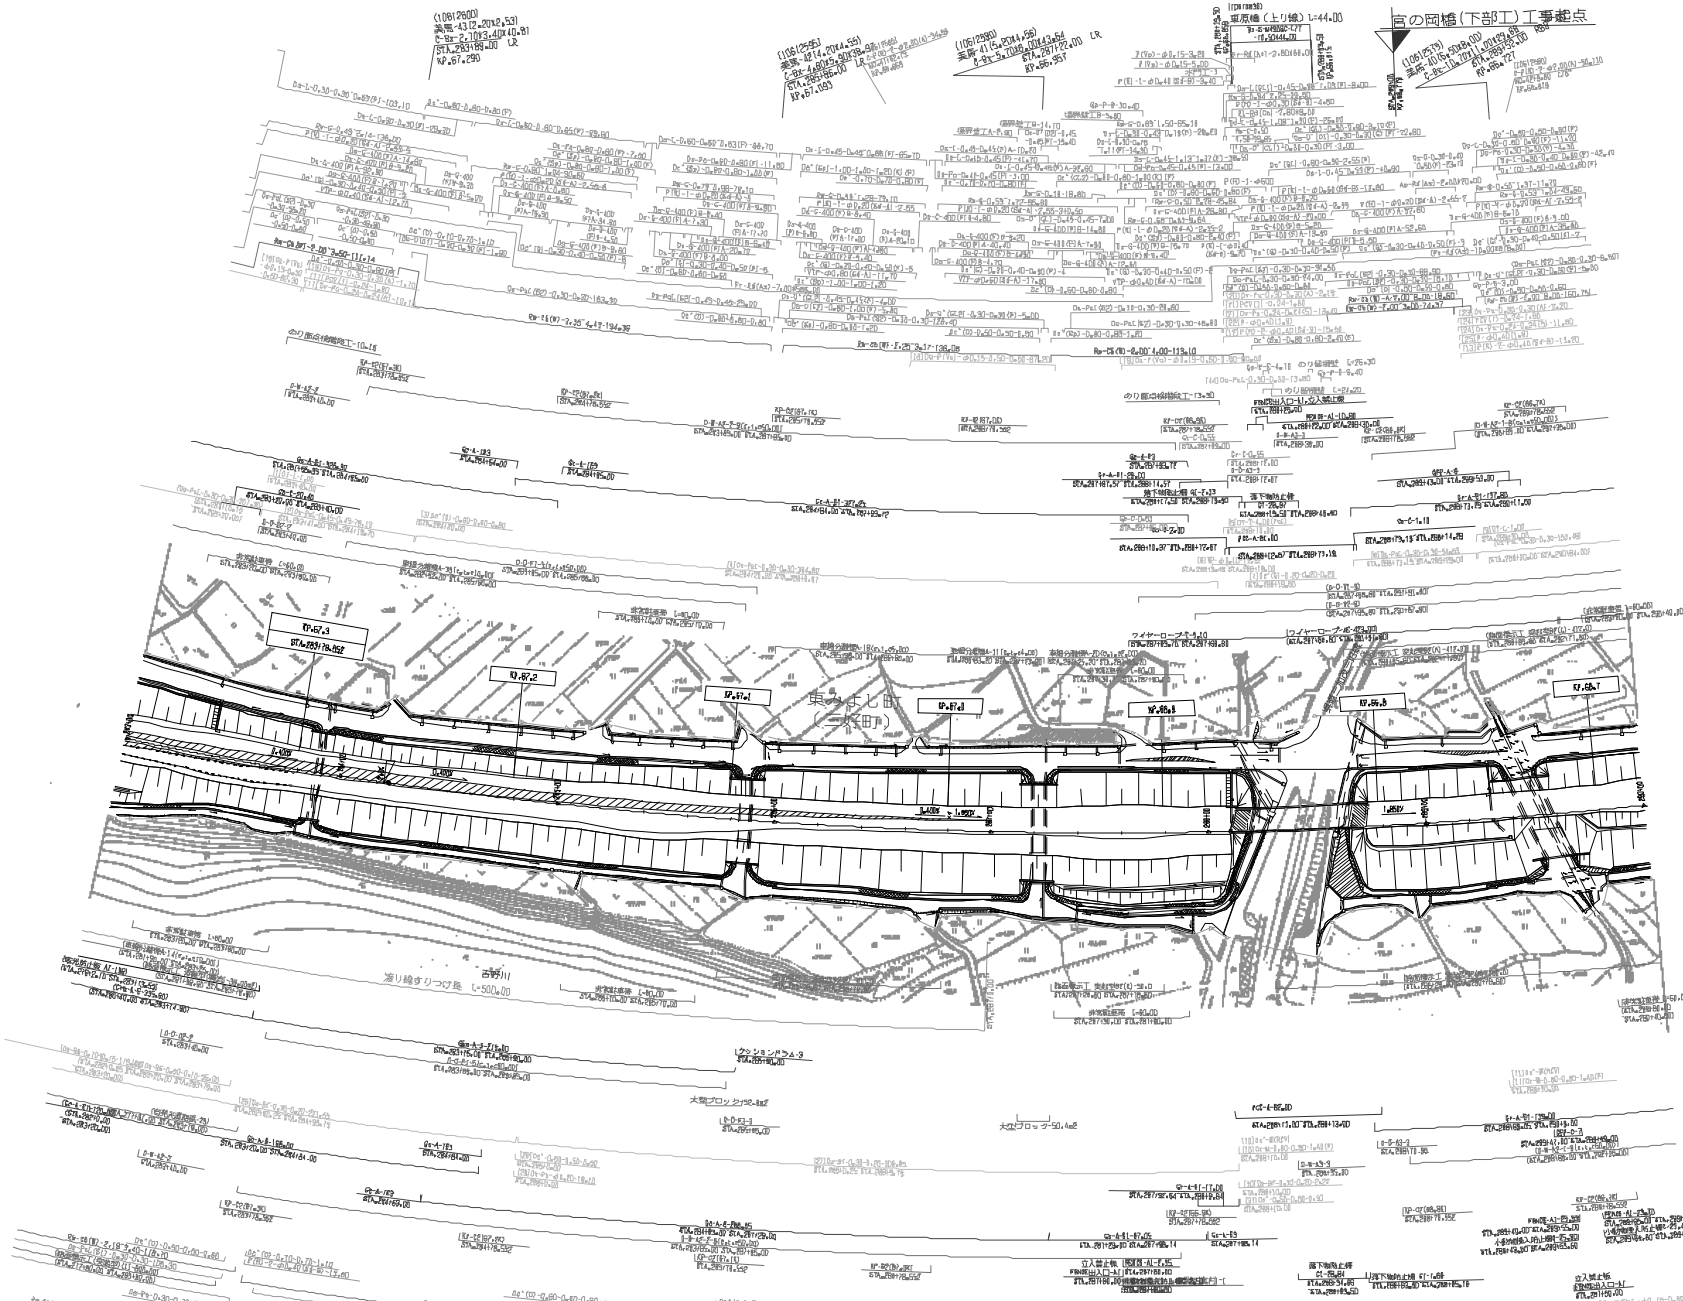

記載年月	備考
第1回 2008年 3月	

四国縦貫自動車道 徳島自動車道 （美馬～井川池田）			——
工種	管理用平面図		——
名称	KP.67.379～KP.66.679 (STA.283+00～STA.290+00)	縮尺 1/1000	20 30

西日本高速道路（株）四国支社

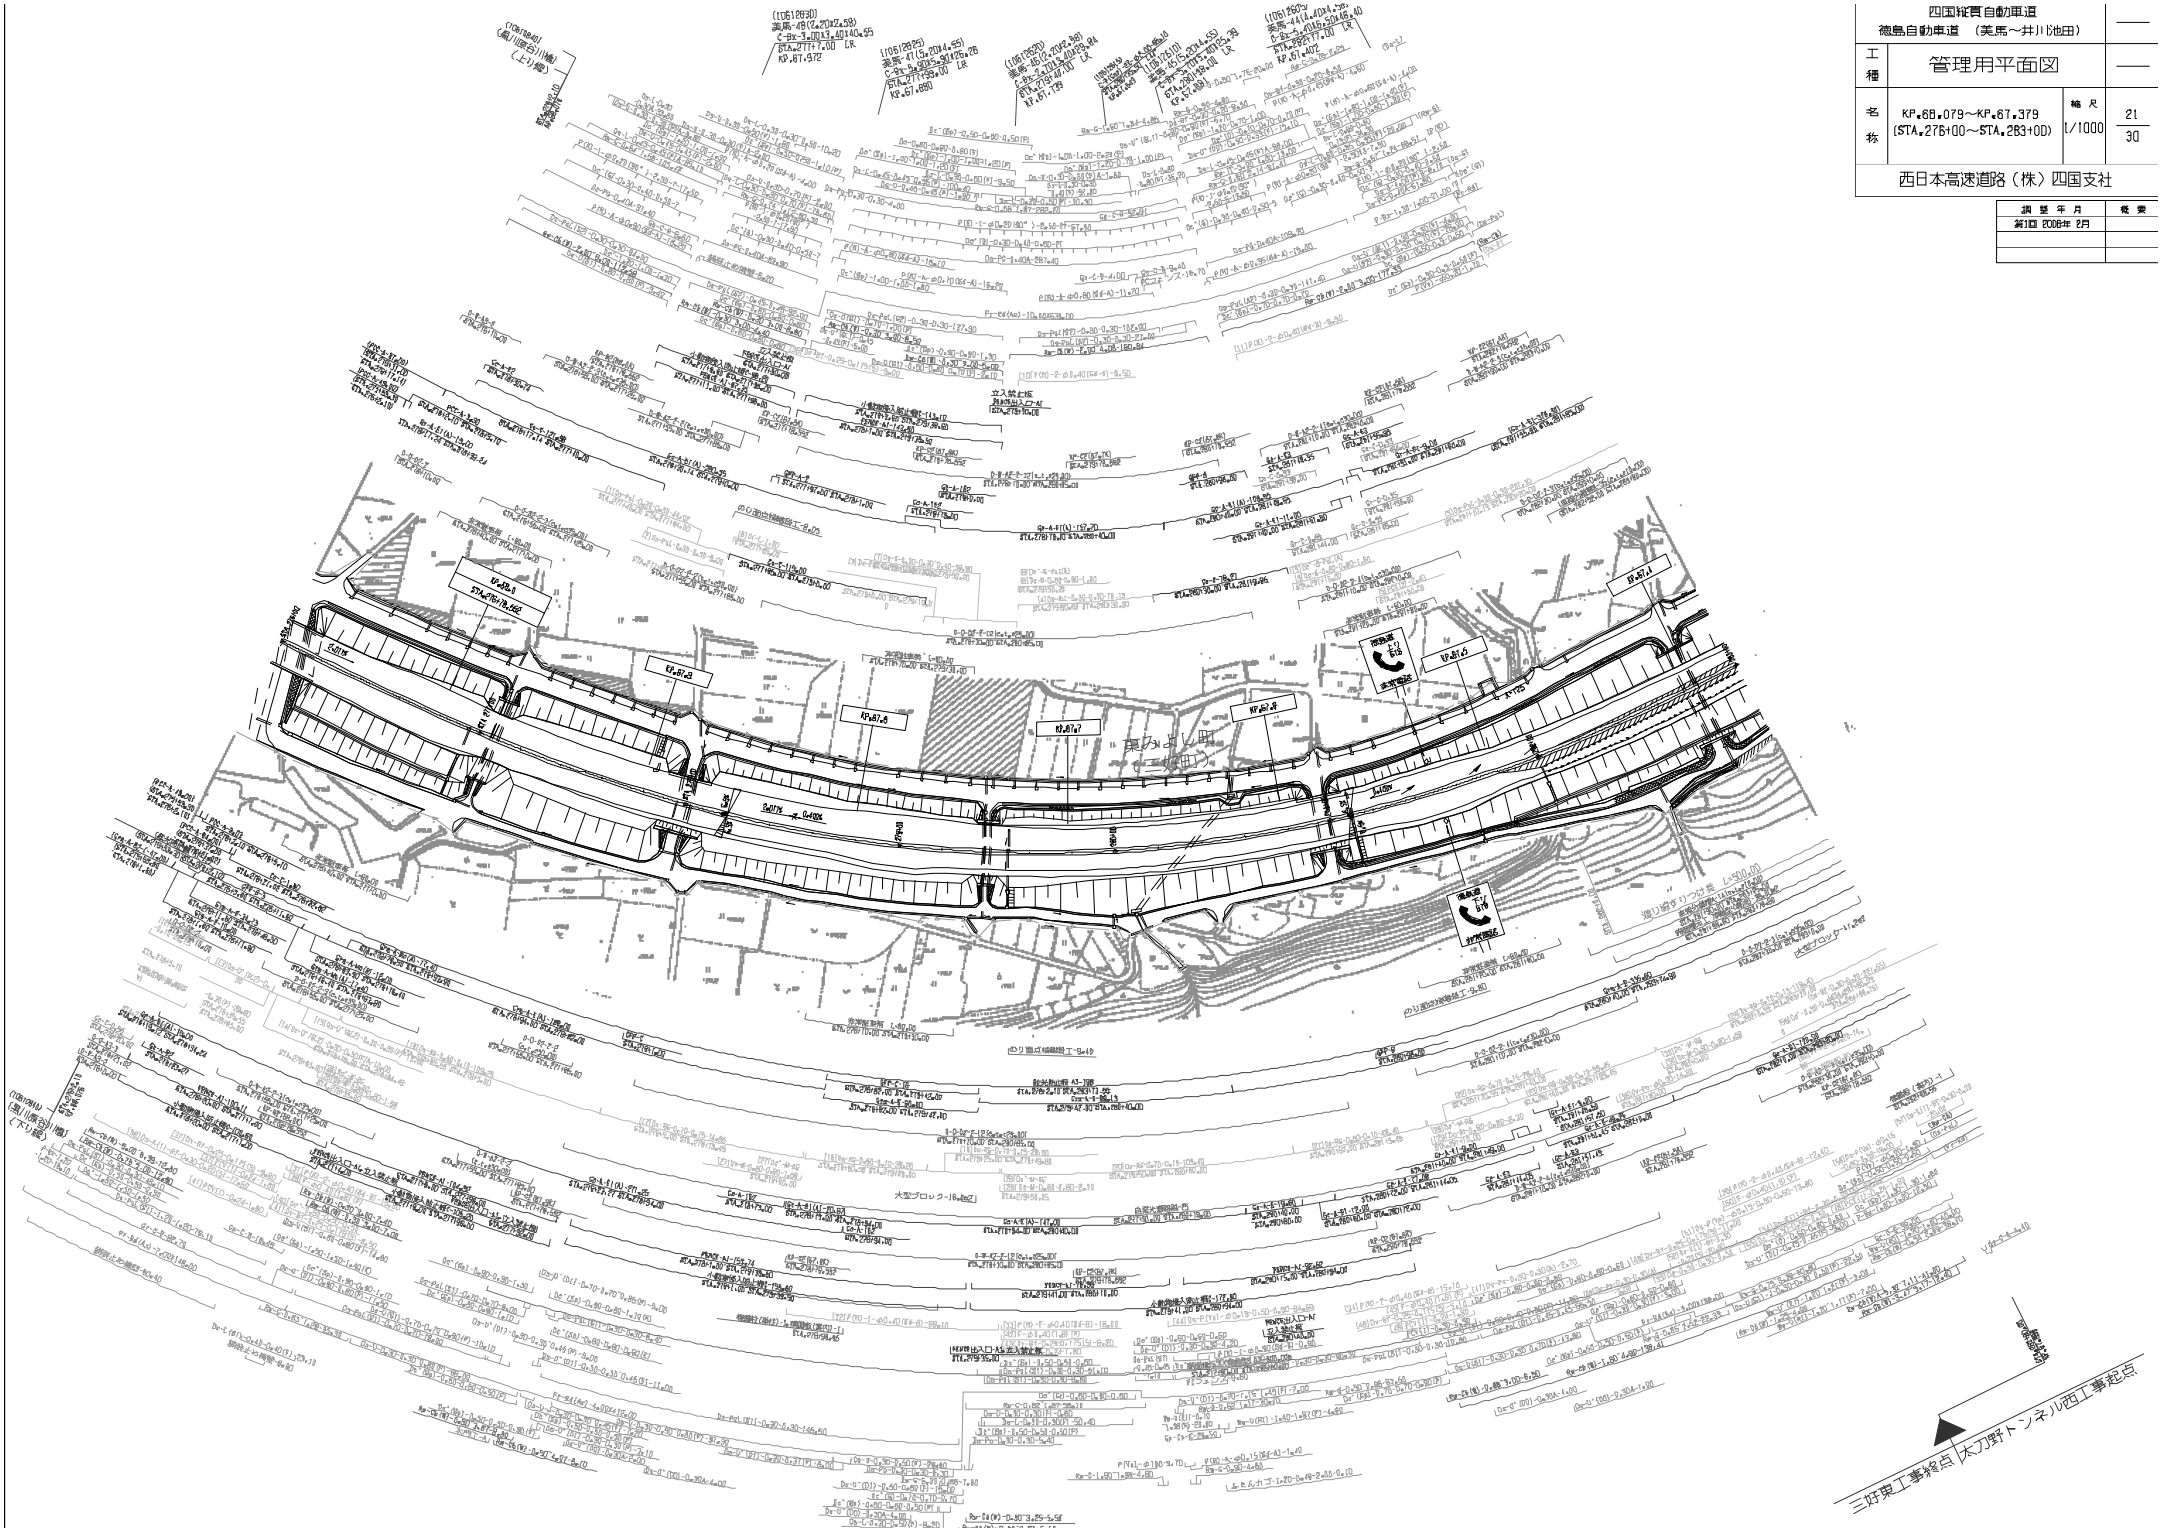

四国縦貫自動車道 徳島自動車道 （美馬～井川池田）			——
工種	管理用平面図		——
名称	KP.68.079～KP.67.379 (STA.276+00～STA.283+00)	縮尺 1/1000	21 30
西日本高速道路（株）四国支社			

調整年月	概要
第1回 2008年 2月	

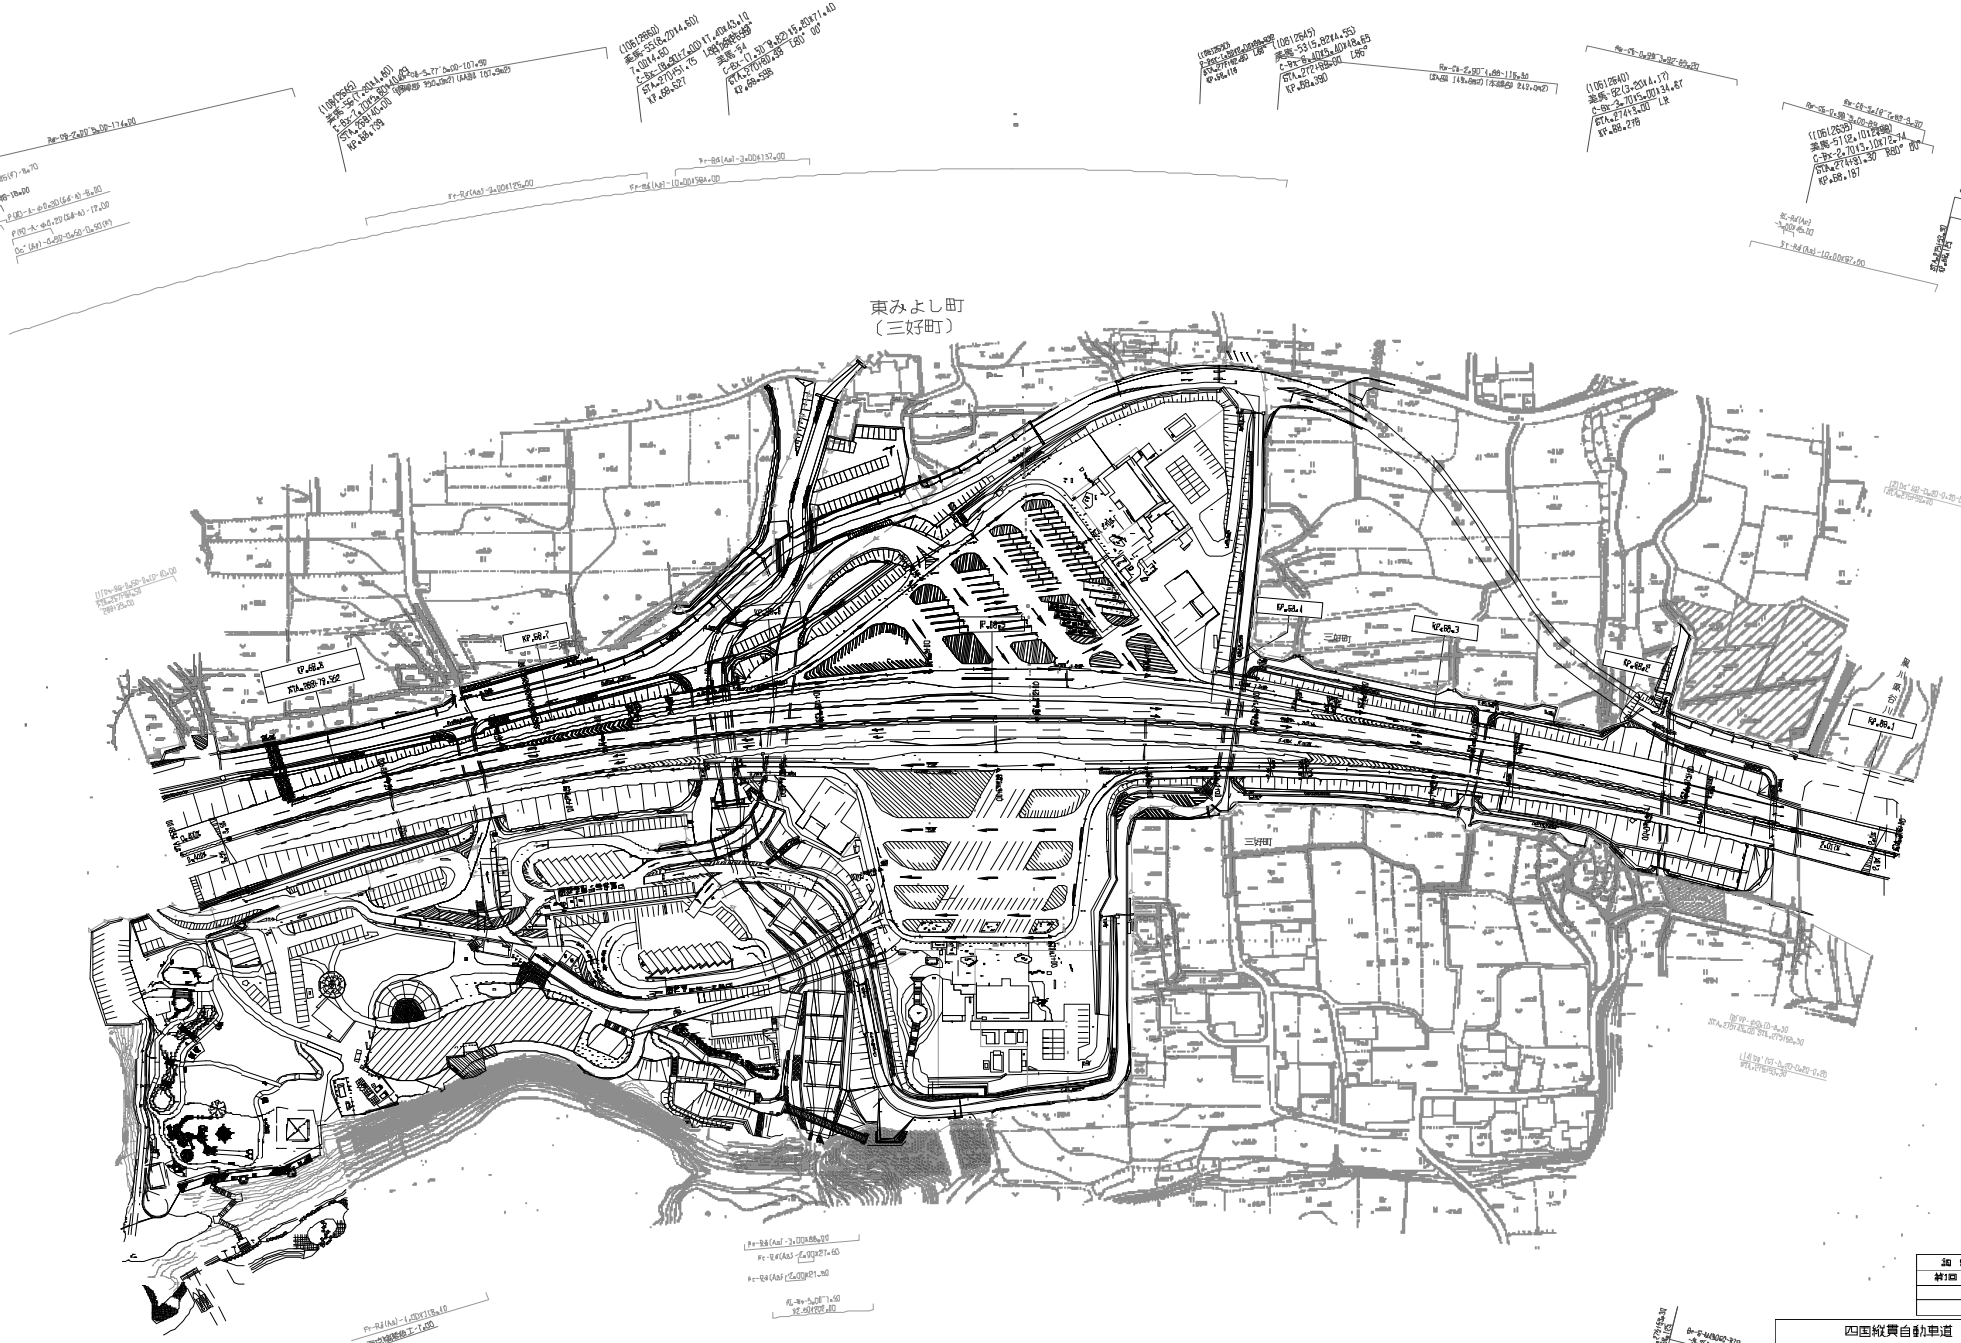
東みよし町
（三好町）
三好町
三好町
KP.68.3
KP.68.4
KP.68.1
KP.68.7
KP.68.5
KP.68.6
KP.68.2
KP.68.8
KP.68.9
四国縦貫自動車道
徳島自動車道　（美馬～井川池田）

工種	管理用平面図		
名称	KP.69.879～KP.68.879 (STA.260+00～STA.268+00)	縮尺 1/1000	23 30

西日本高速道路（株）四国支社

調整年月	概要
第1回 2008年 2月	

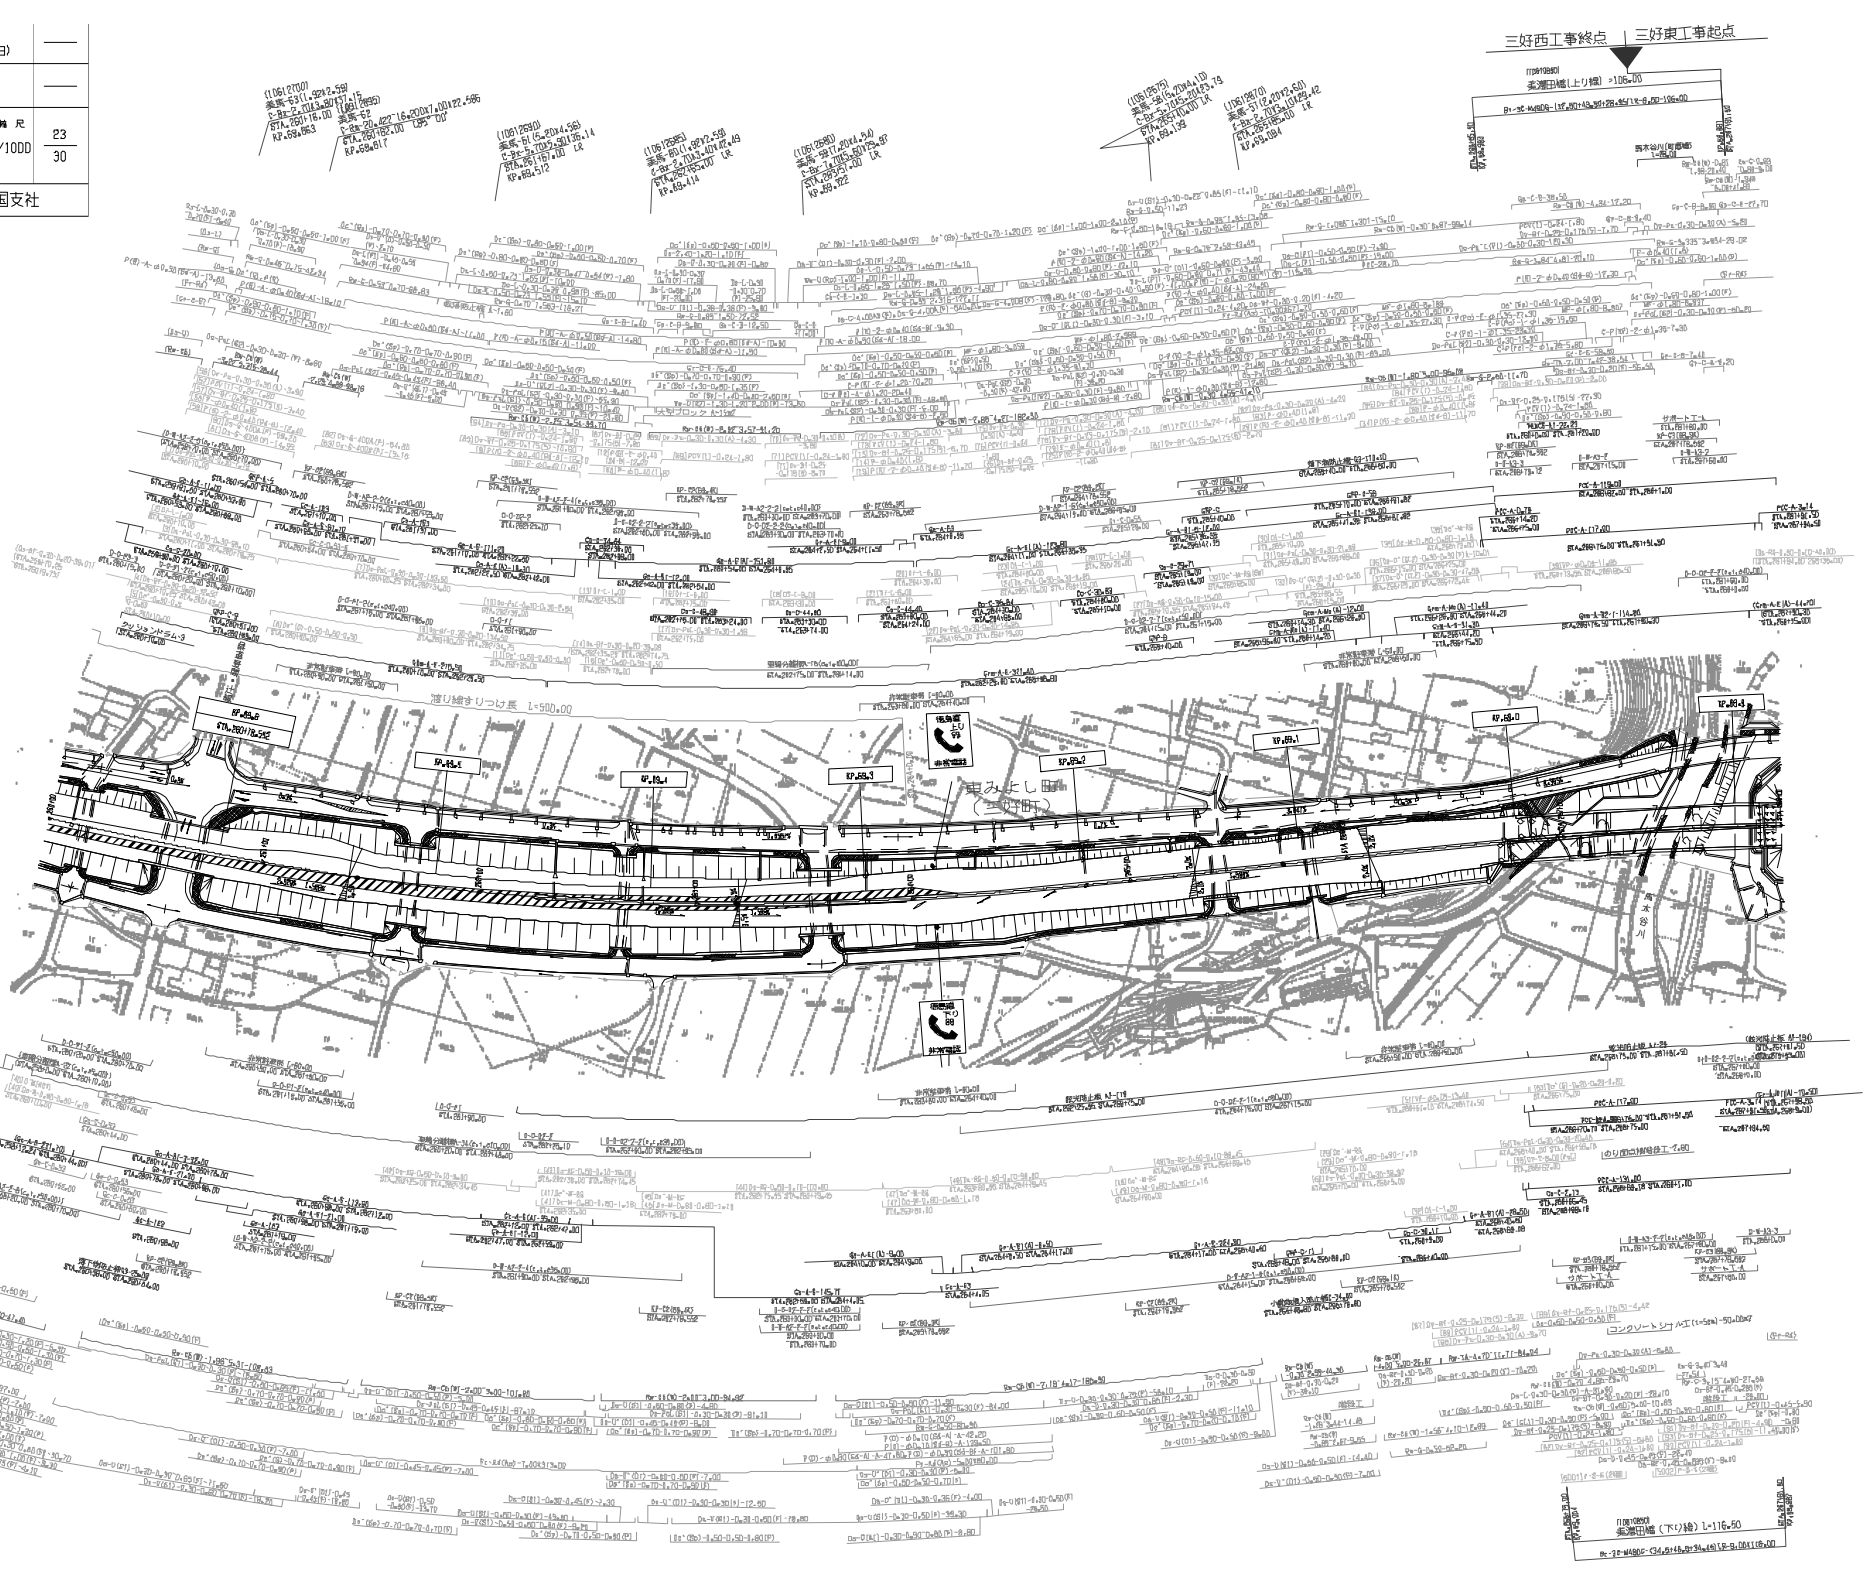

四国縦貫自動車道
徳島自動車道　（美馬～井川池田）

工種	管理用平面図		
名称	KP.70.479～KP.69.679 (STA.252+00～STA.260+00)	縮尺 1/1000	24 30

西日本高速道路（株）四国支社

調整年月	概要
第1回 2008年 2月	

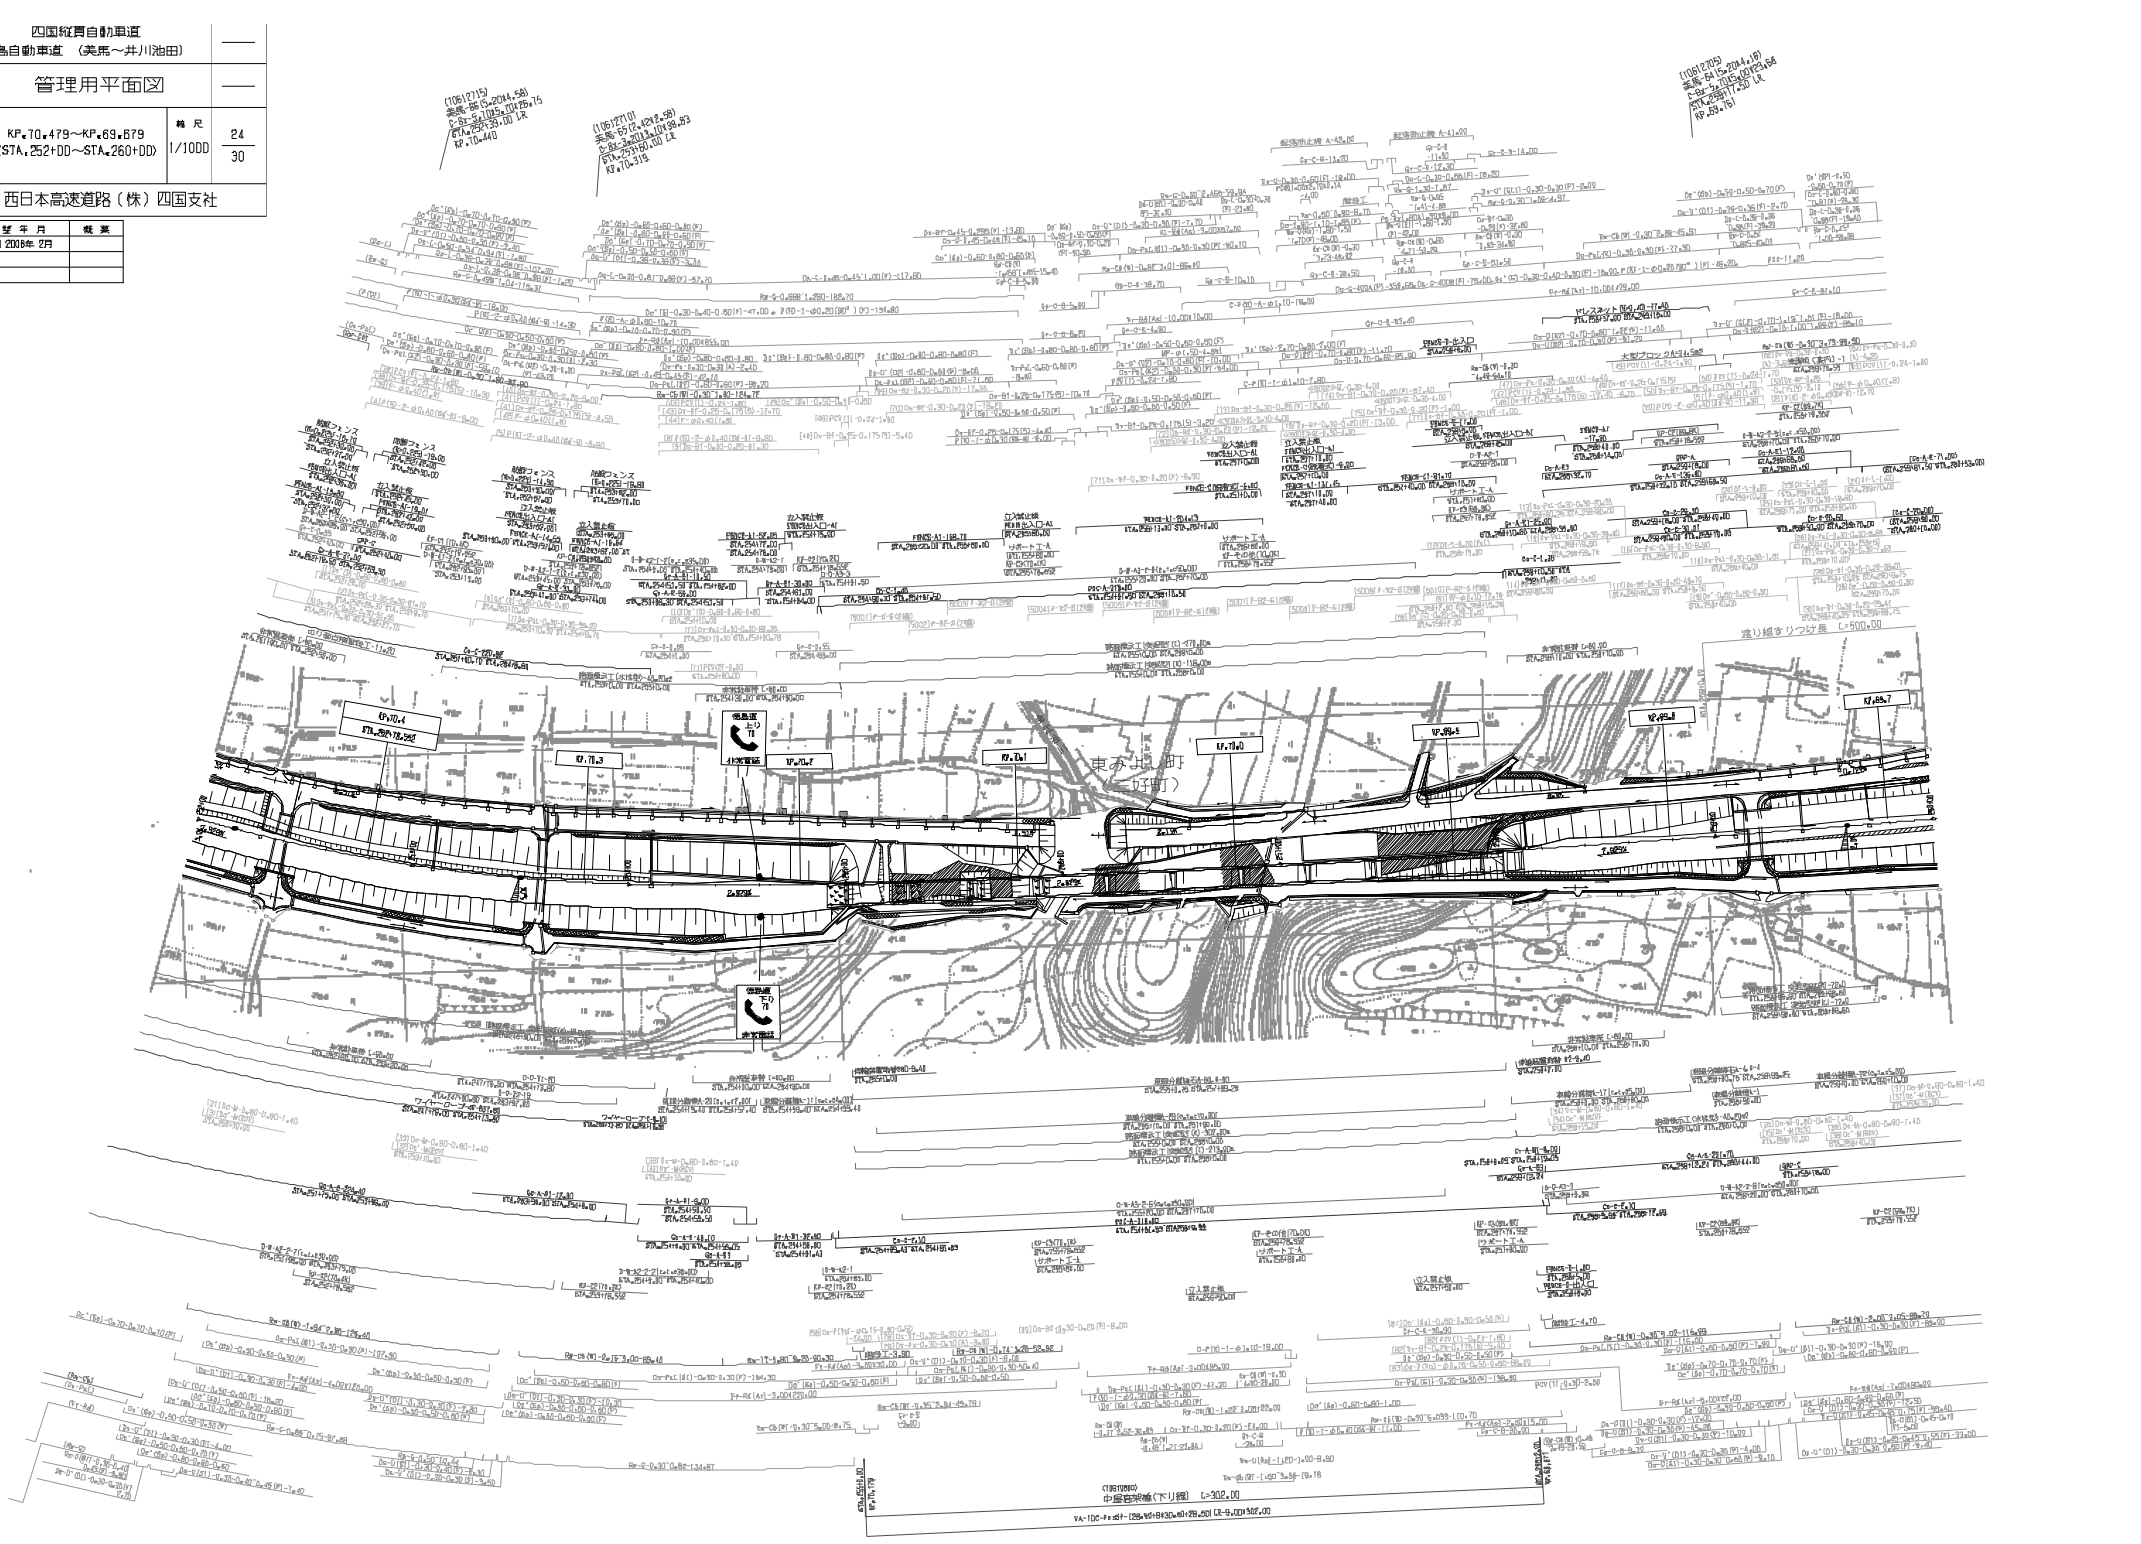

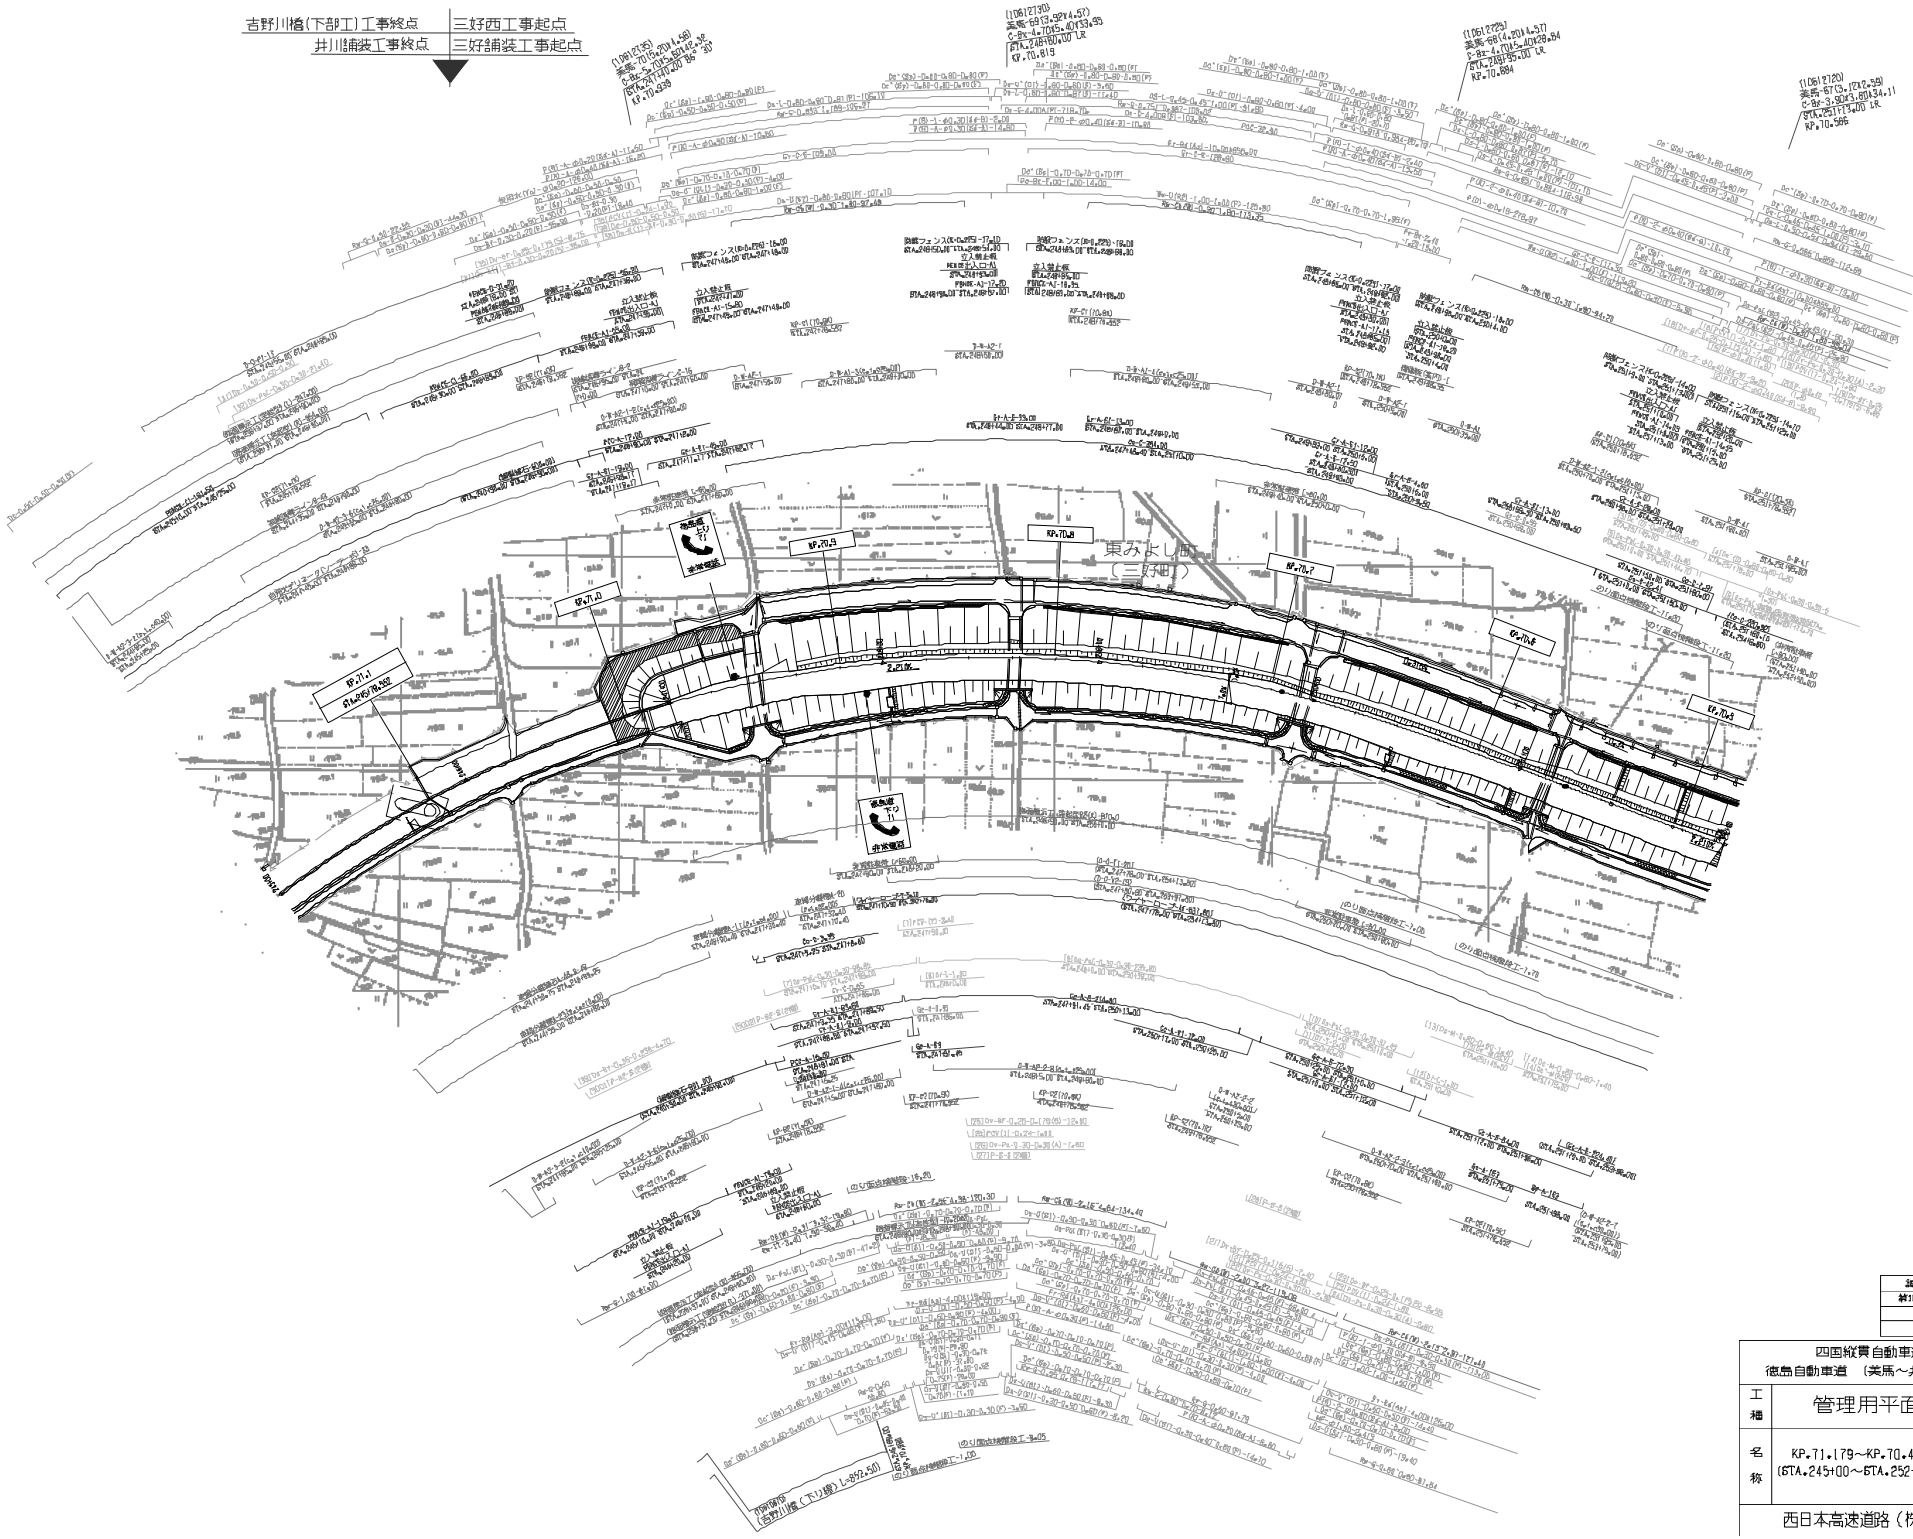

記	整	年	月	備	考
第1回	2008年	3月			

四国縦貫自動車道 徳島自動車道 (美馬～井川池田)			――
工種	管理用平面図		――
名称	KP.71.179～KP.70.479 (STA.245+00～STA.252+00)	縮尺 1/1000	25 30

西日本高速道路(株)四国支社

四国縦貫自動車道
徳島自動車道　（美馬～井川池田）

工種	管理用平面図		
名称	KP.71.979～KP.71.179 (STA.237+00～STA.245+00)	縮尺 1/1000	26 30

西日本高速道路（株）四国支社

調整年月	概要
第1回 2008年 2月	

井川池田
インターチェンジ工事終点

吉野川橋（下部工）工事起点

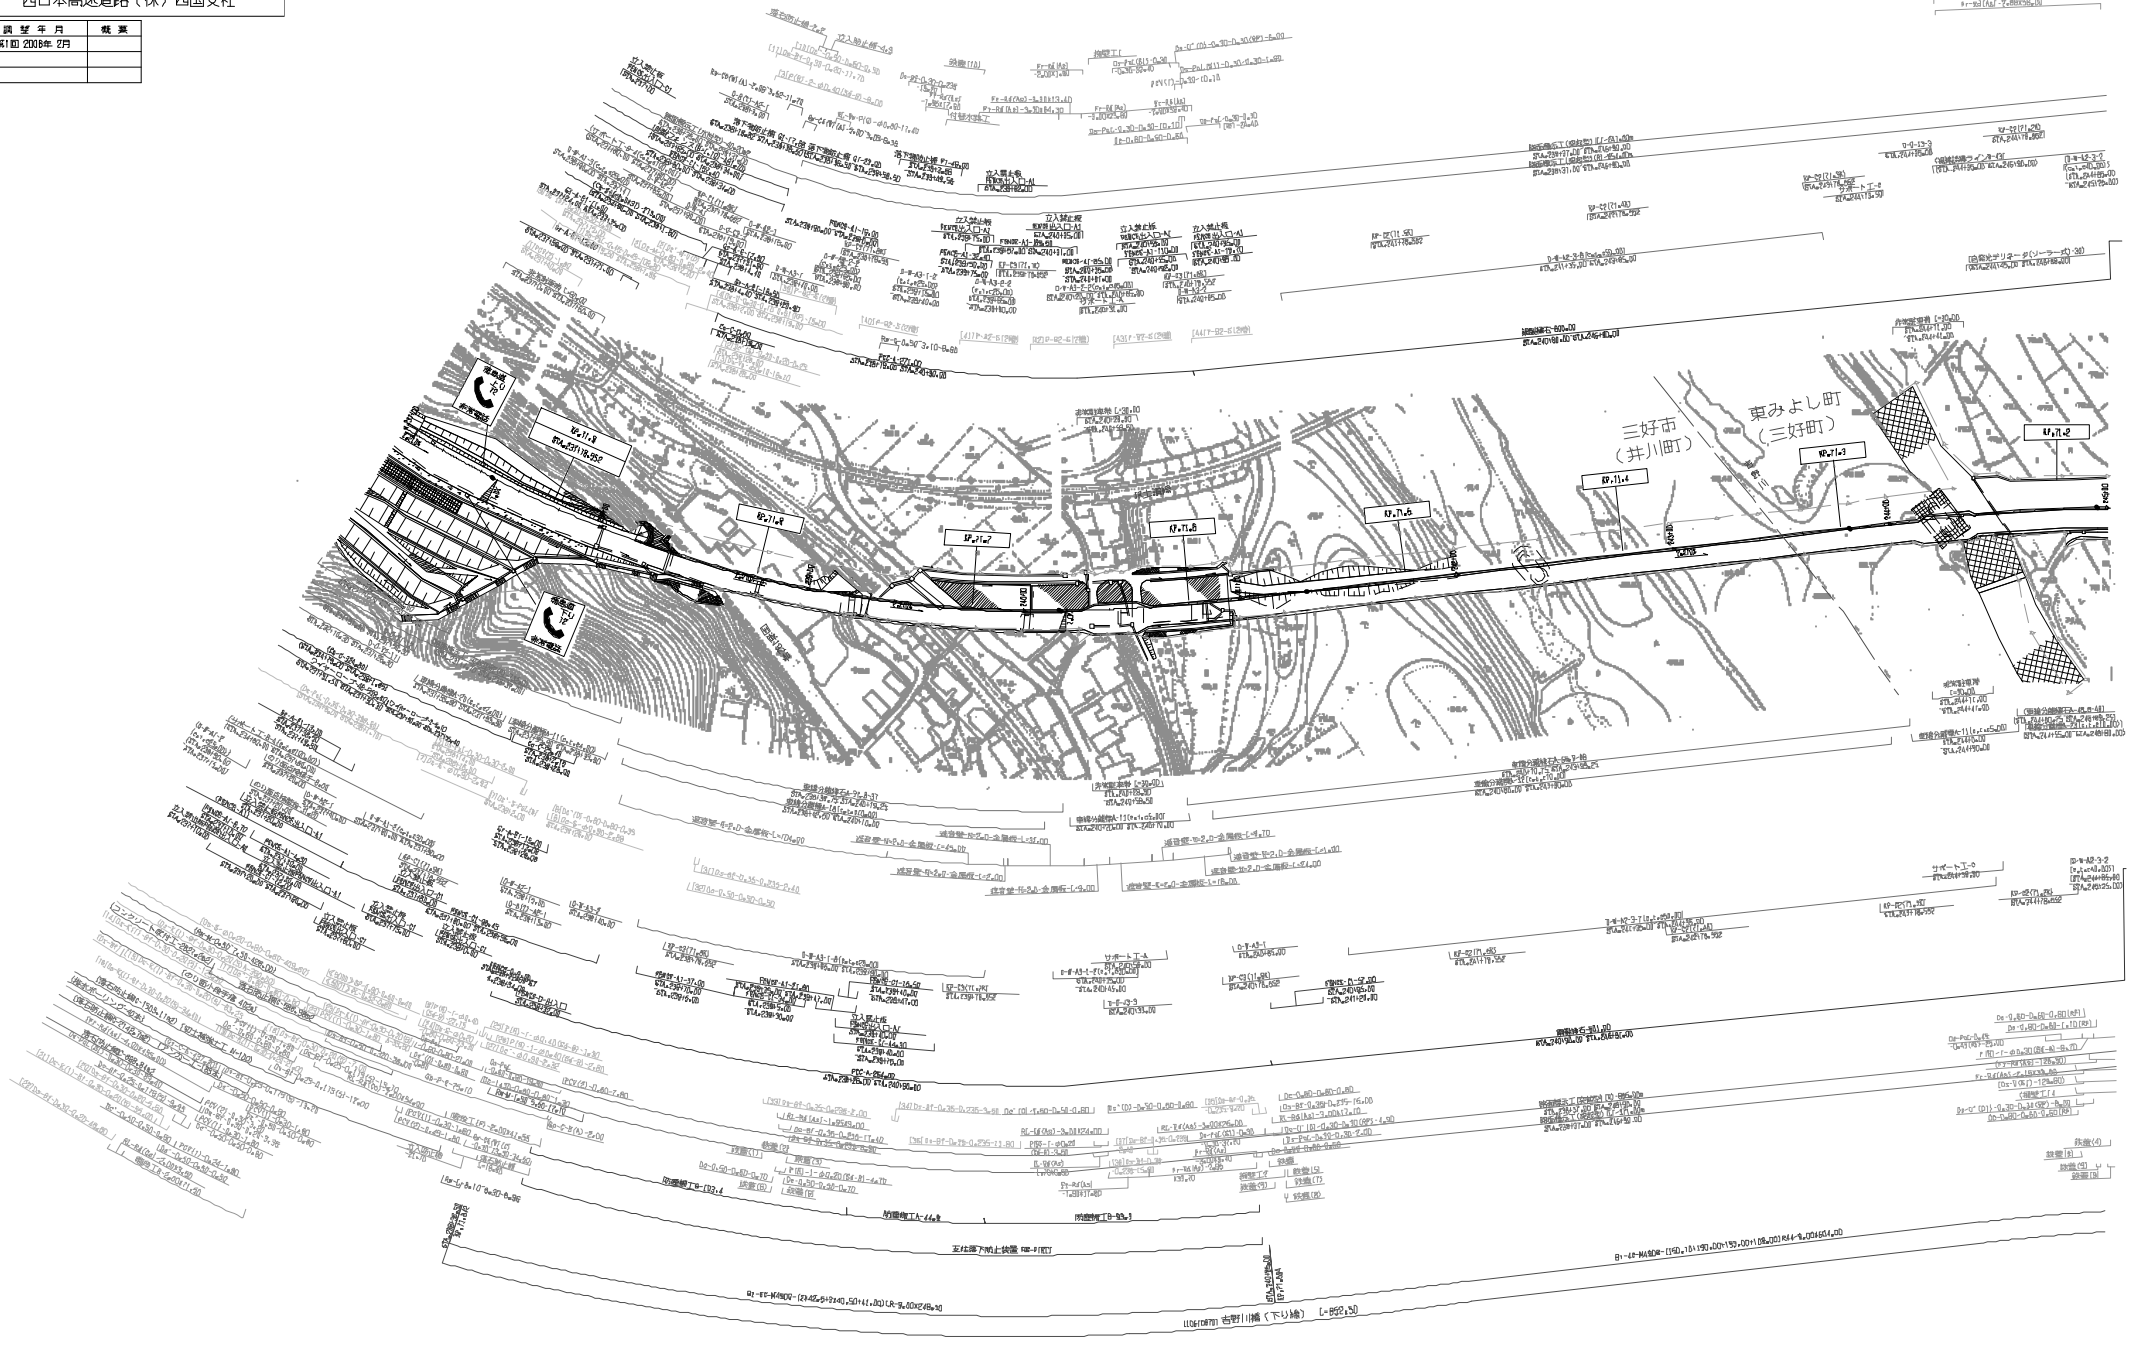

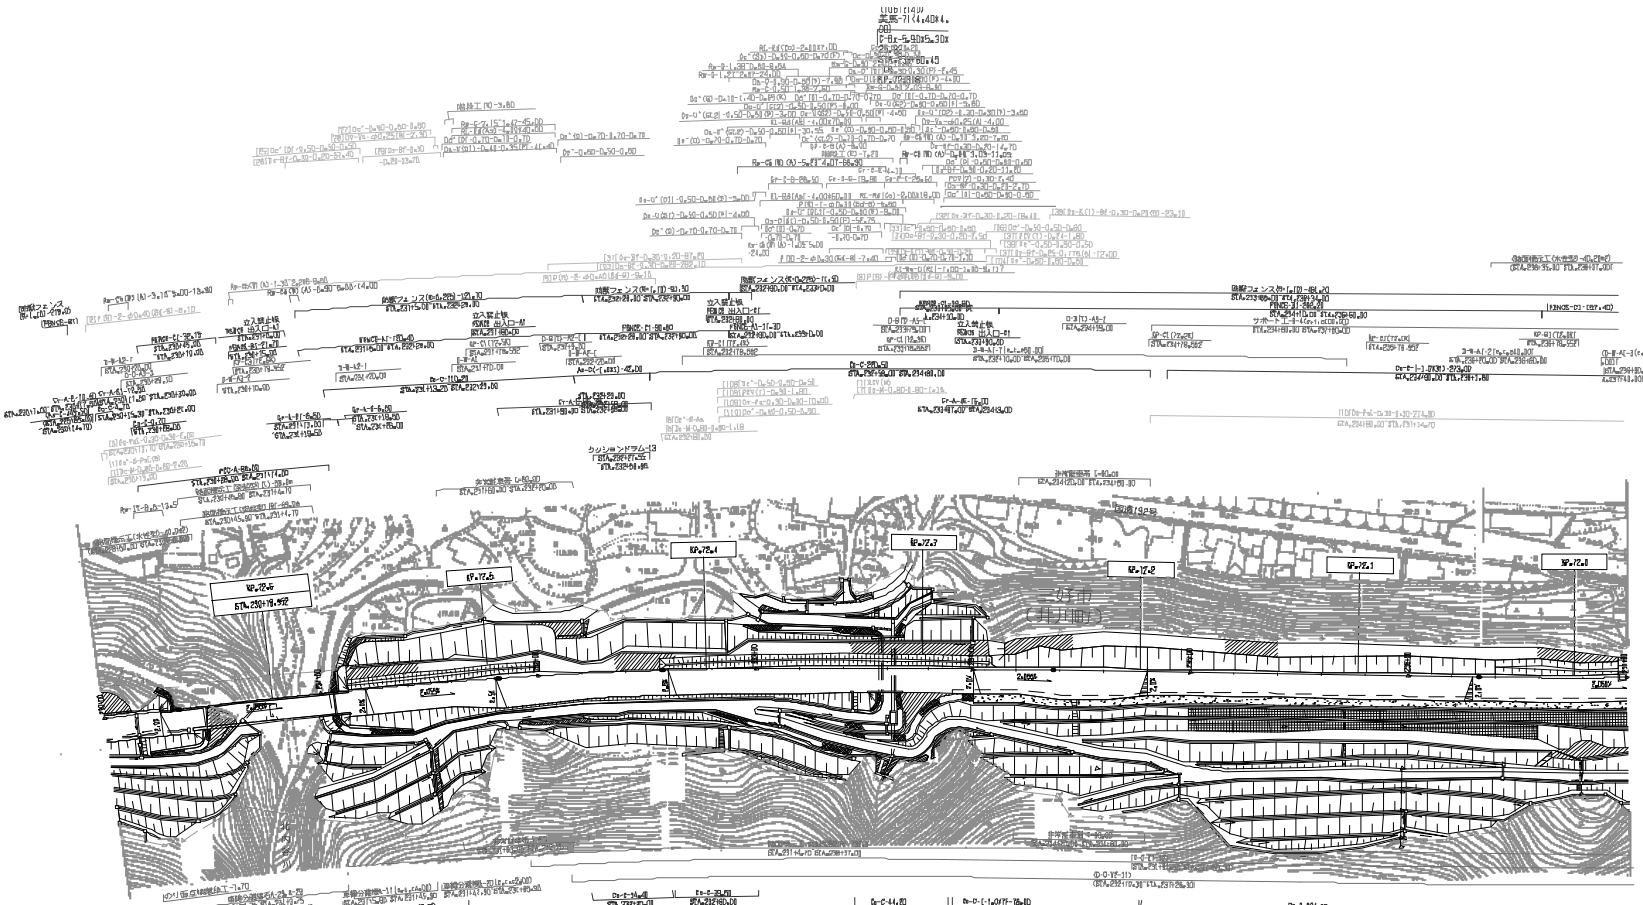

記号	年月	備考
第1回	2008年 3月	

四国縦貫自動車道
徳島自動車道 （美馬～井川池田）

工種：管理用平面図

名称：KP.72.679～KP.71.979
(STA.23D+00～STA.23T+0D)

縮尺：1/1000

27
30

西日本高速道路（株）四国支社

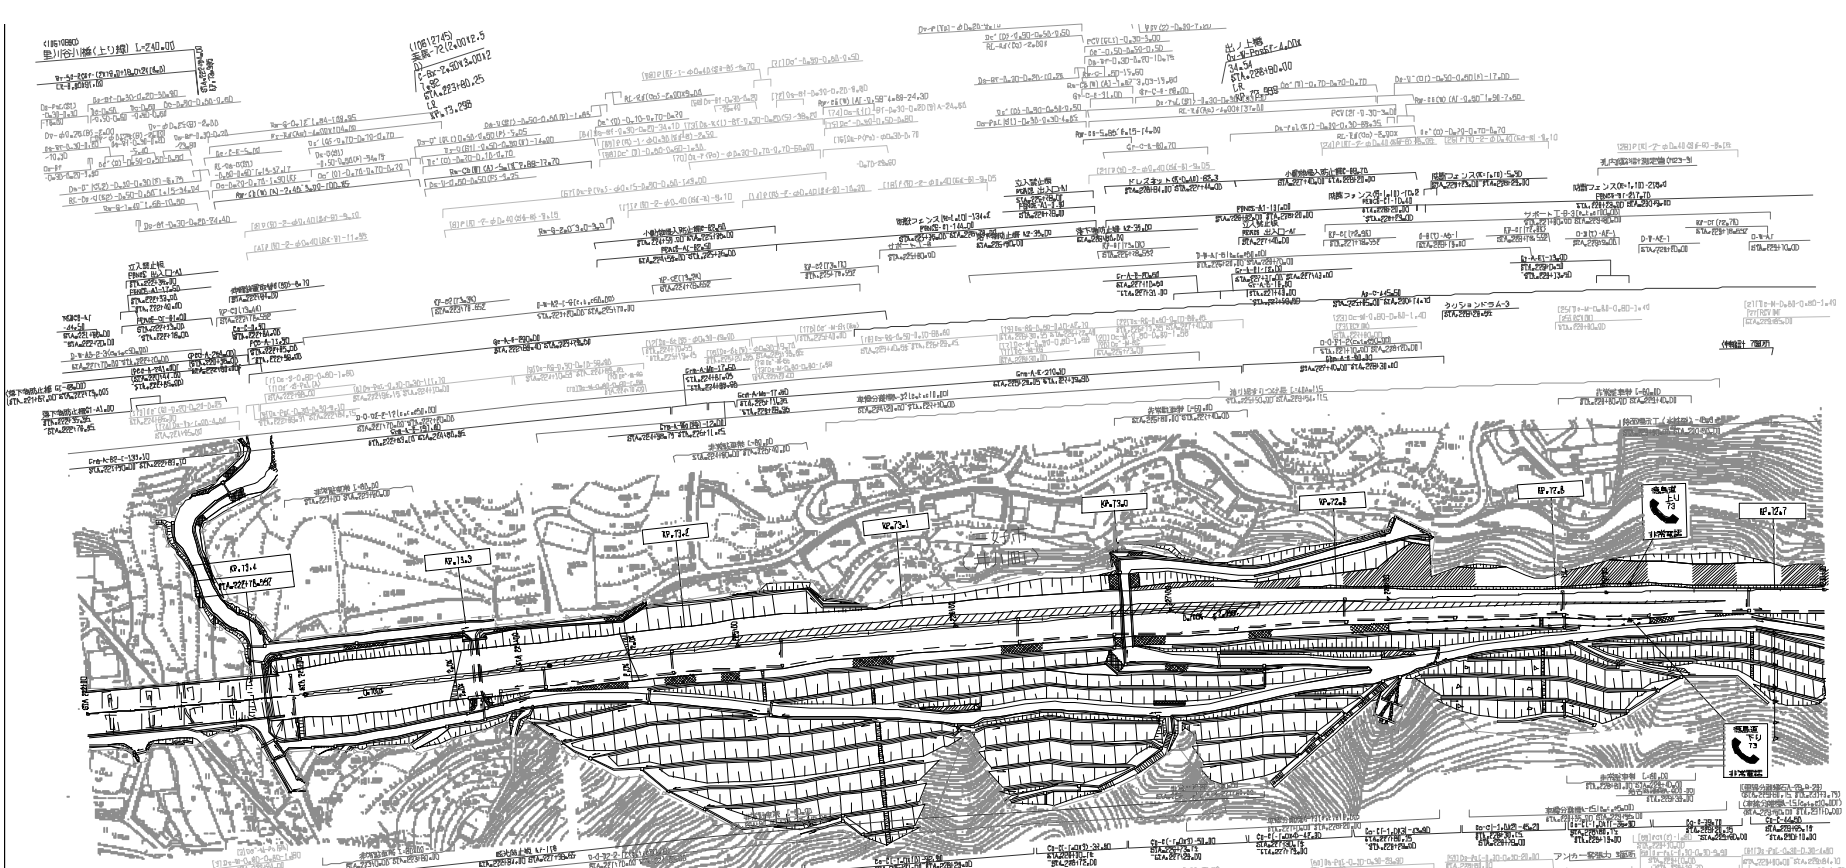

記載年月	備考
第1回 2008年 3月	

四国縦貫自動車道 徳島自動車道 〈美馬～井川池田〉			
工種	管理用平面図		
名称	KP.73.479～KP.72.679 (STA.222+00～STA.230+00)	縮尺 1/1000	28 30

西日本高速道路（株）四国支社

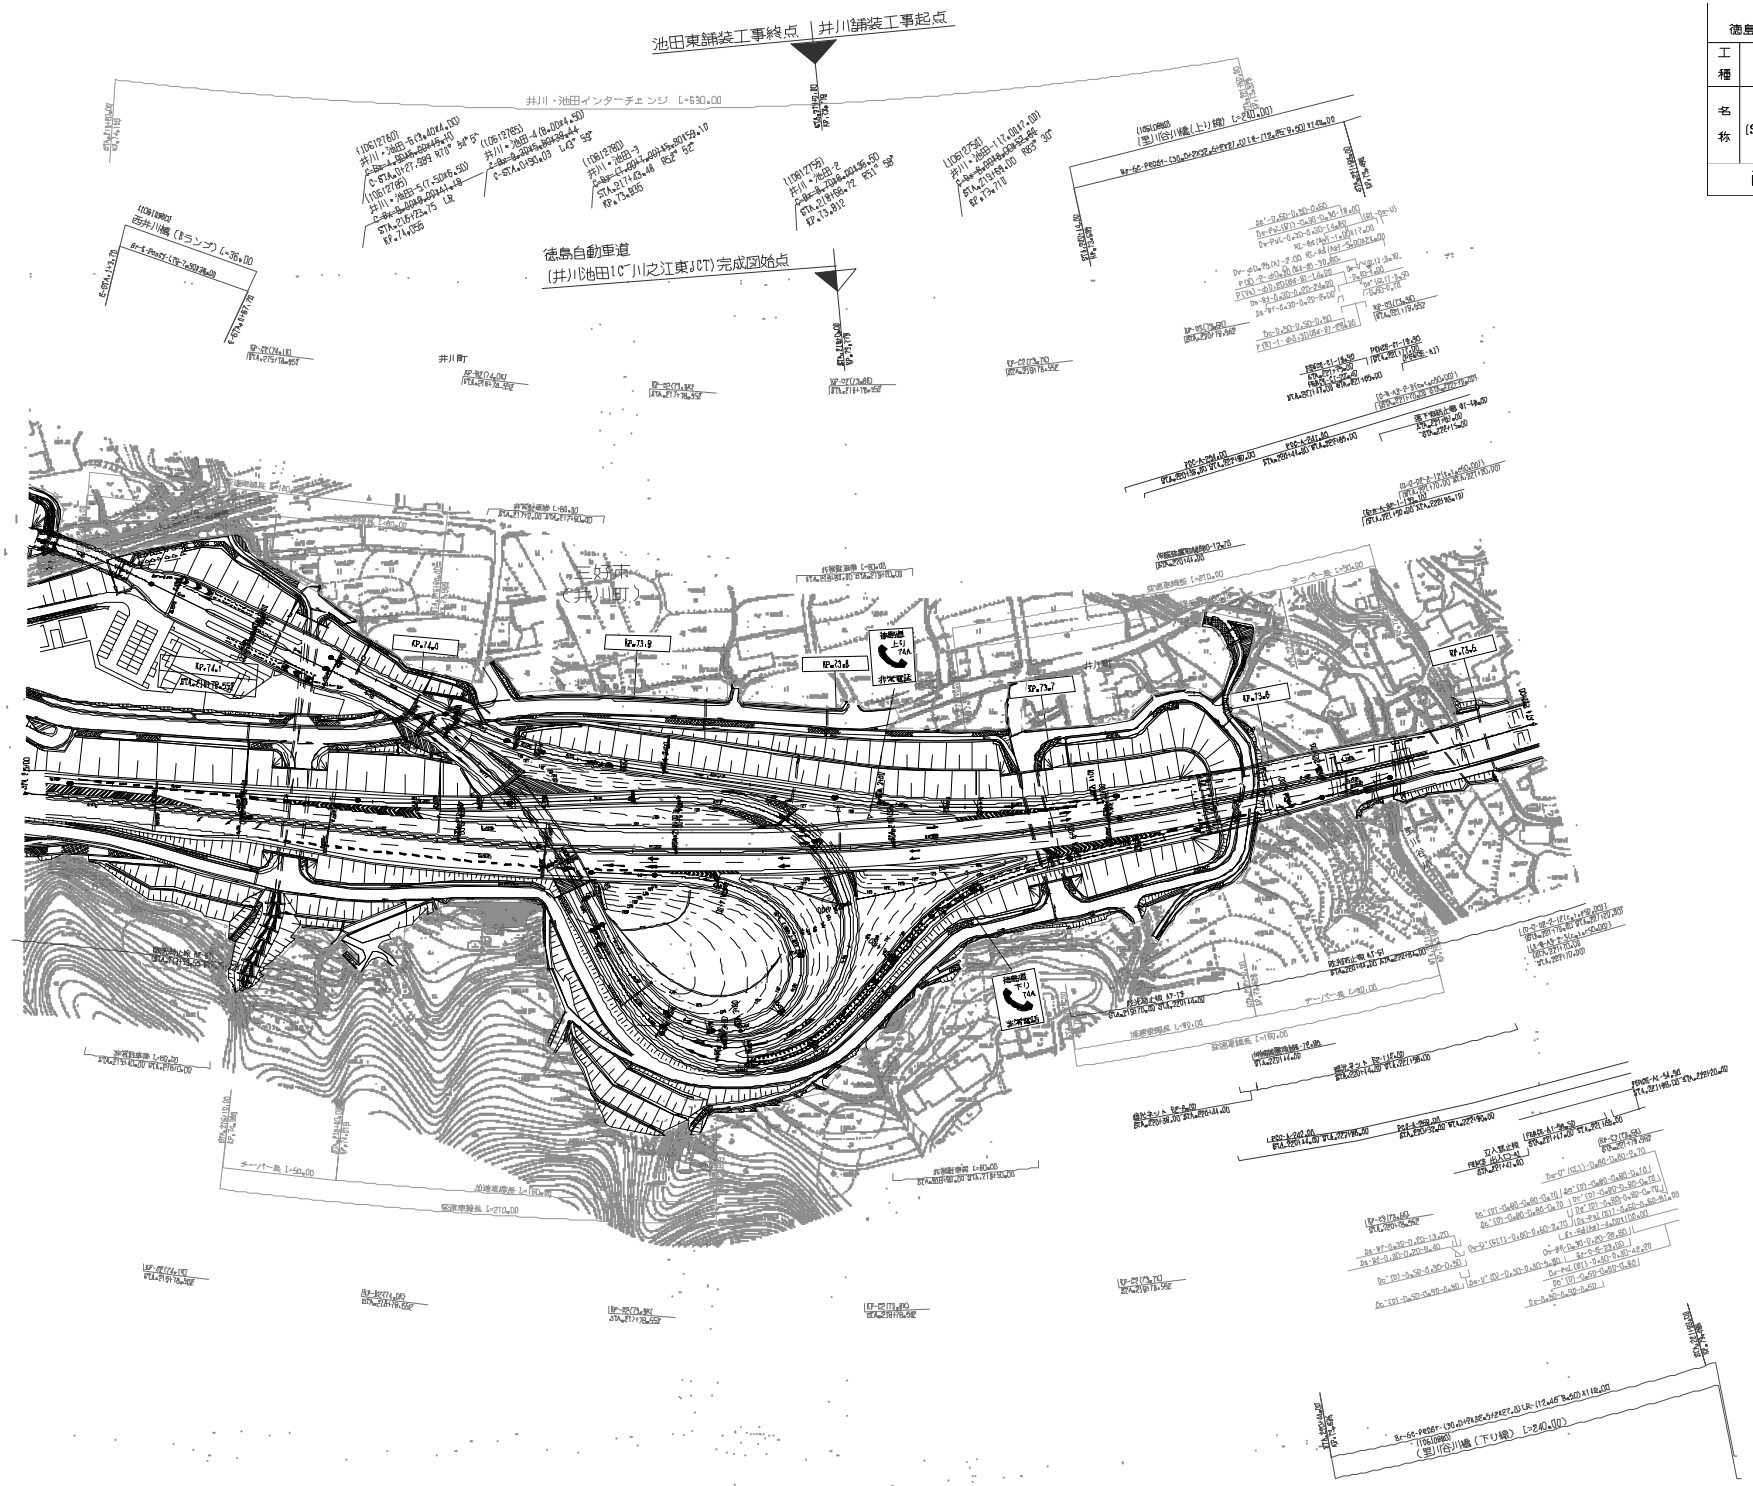

四国縦貫自動車道 徳島自動車道　(美馬～井川池田)			——
工種	管理用平面図		——
名称	KP.74.179～KP.73.479 (STA.215+00～STA.222+00)	縮尺 1/1000	29 30
西日本高速道路（株）四国支社			

調整年月	概要
第1回 2008年 2月	

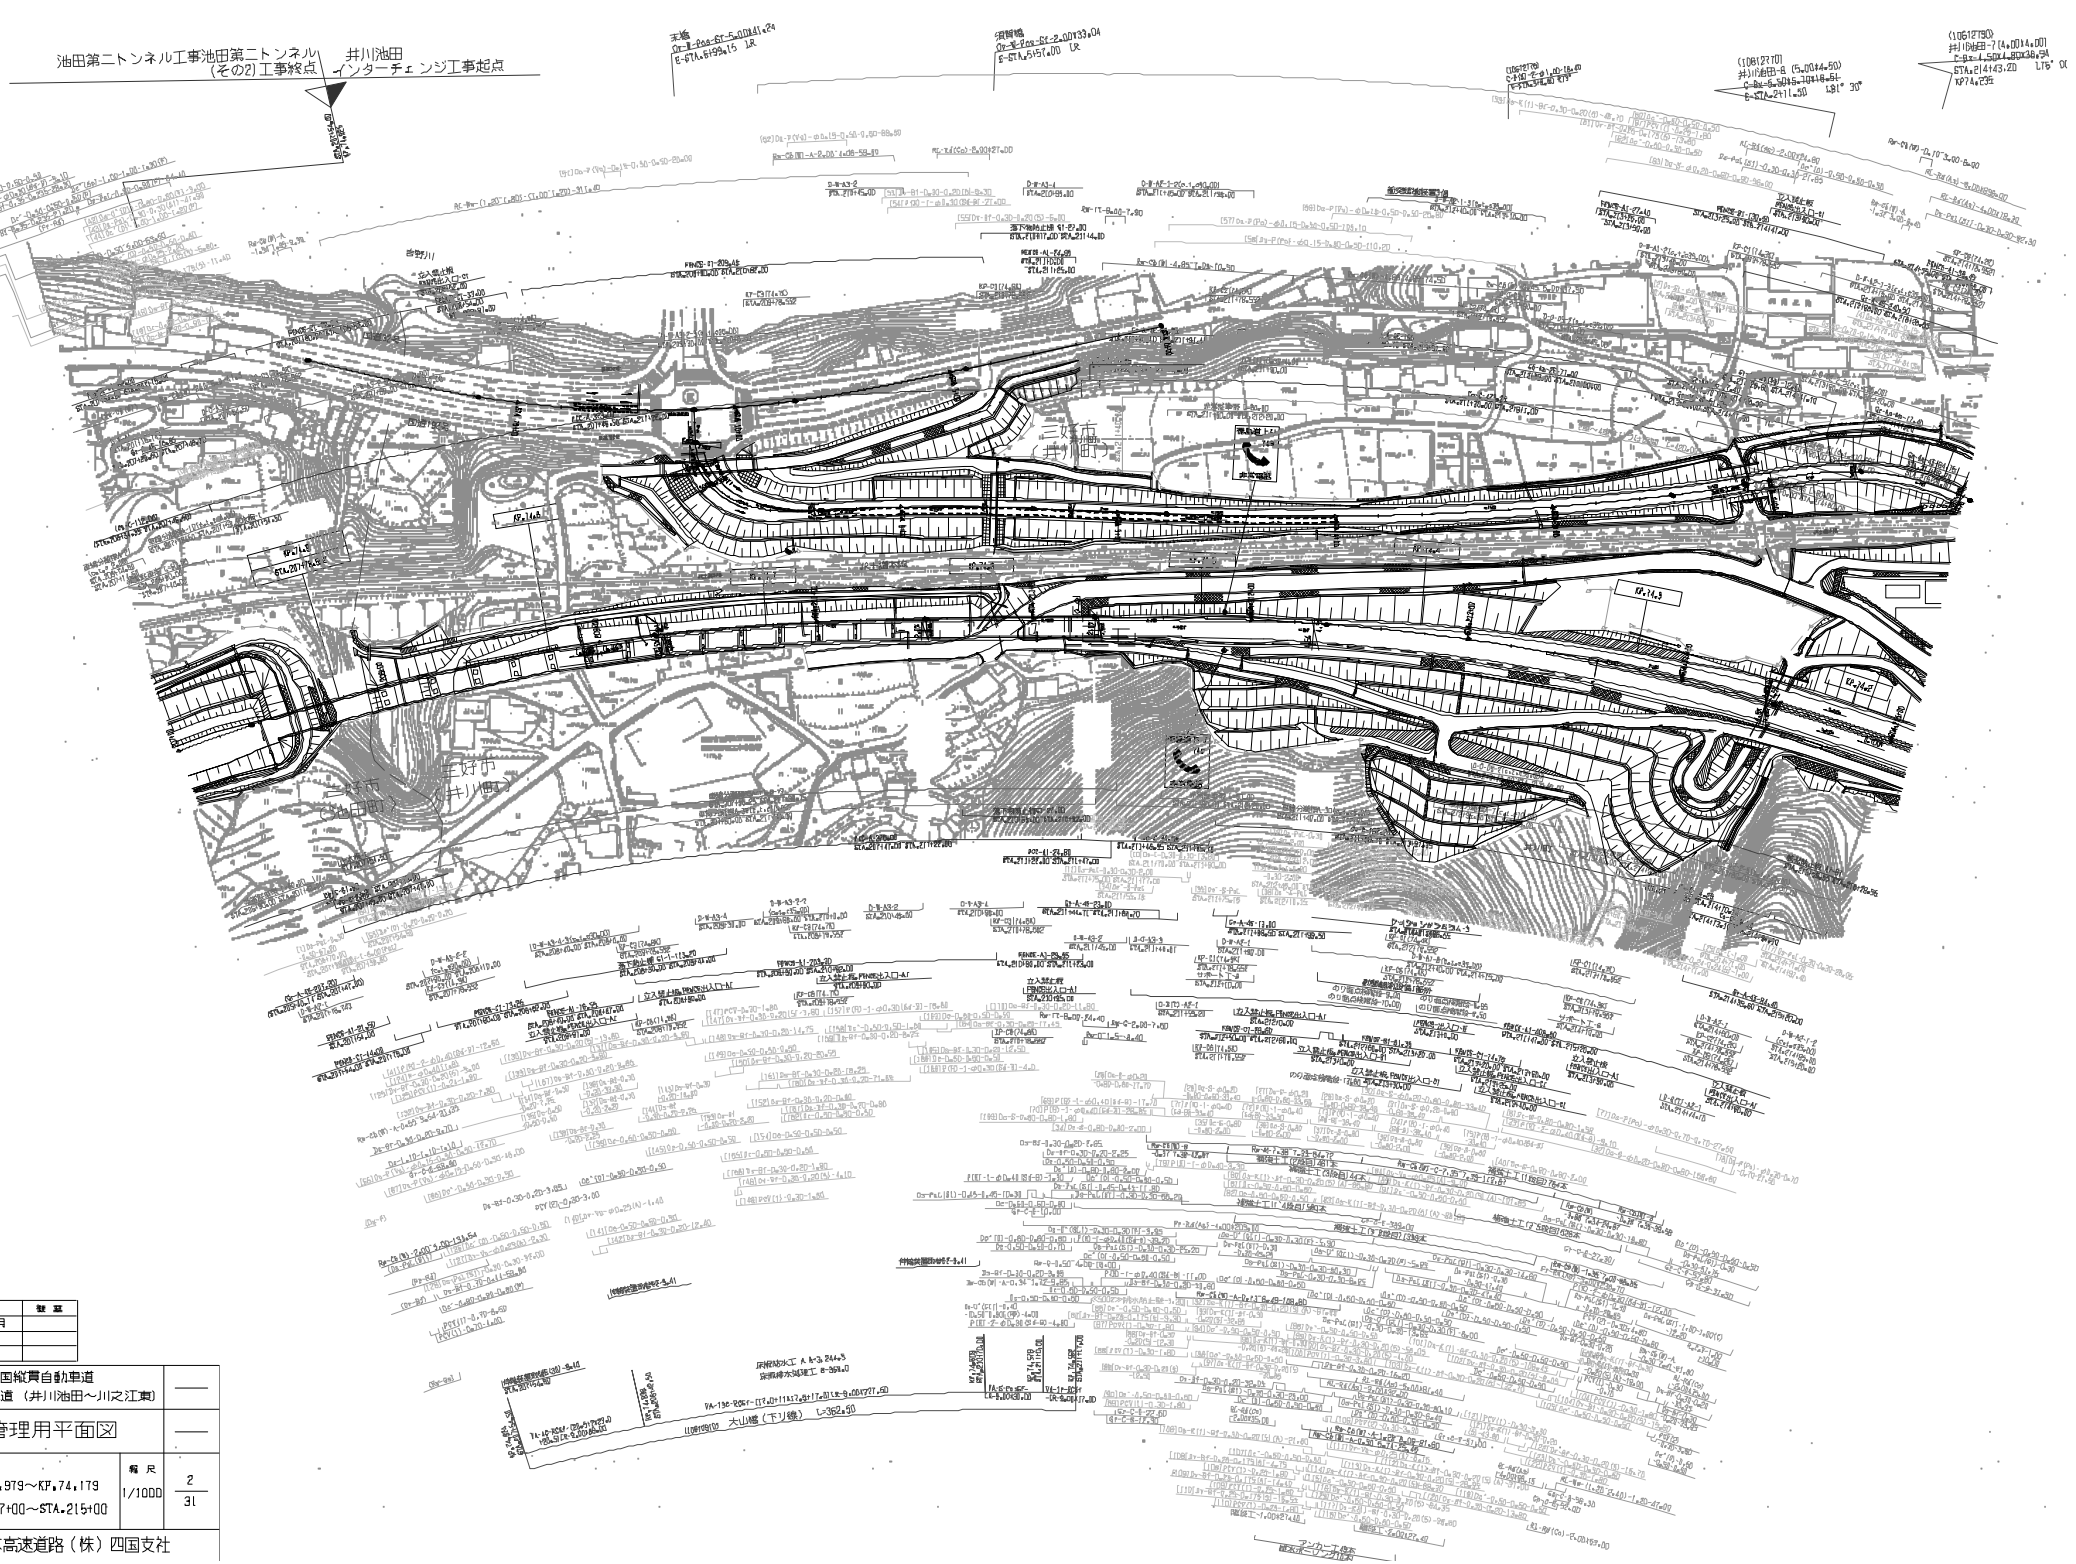
池田第二トンネル工事
(その2)工事終点
井川池田
インターチェンジ工事起点
三好市
(井川町)
三好市
(池田町)
KP74.0
KP74.1
KP74.2
KP74.3
KP74.4
KP74.5
KP74.6
KP74.7
KP74.8
KP74.9

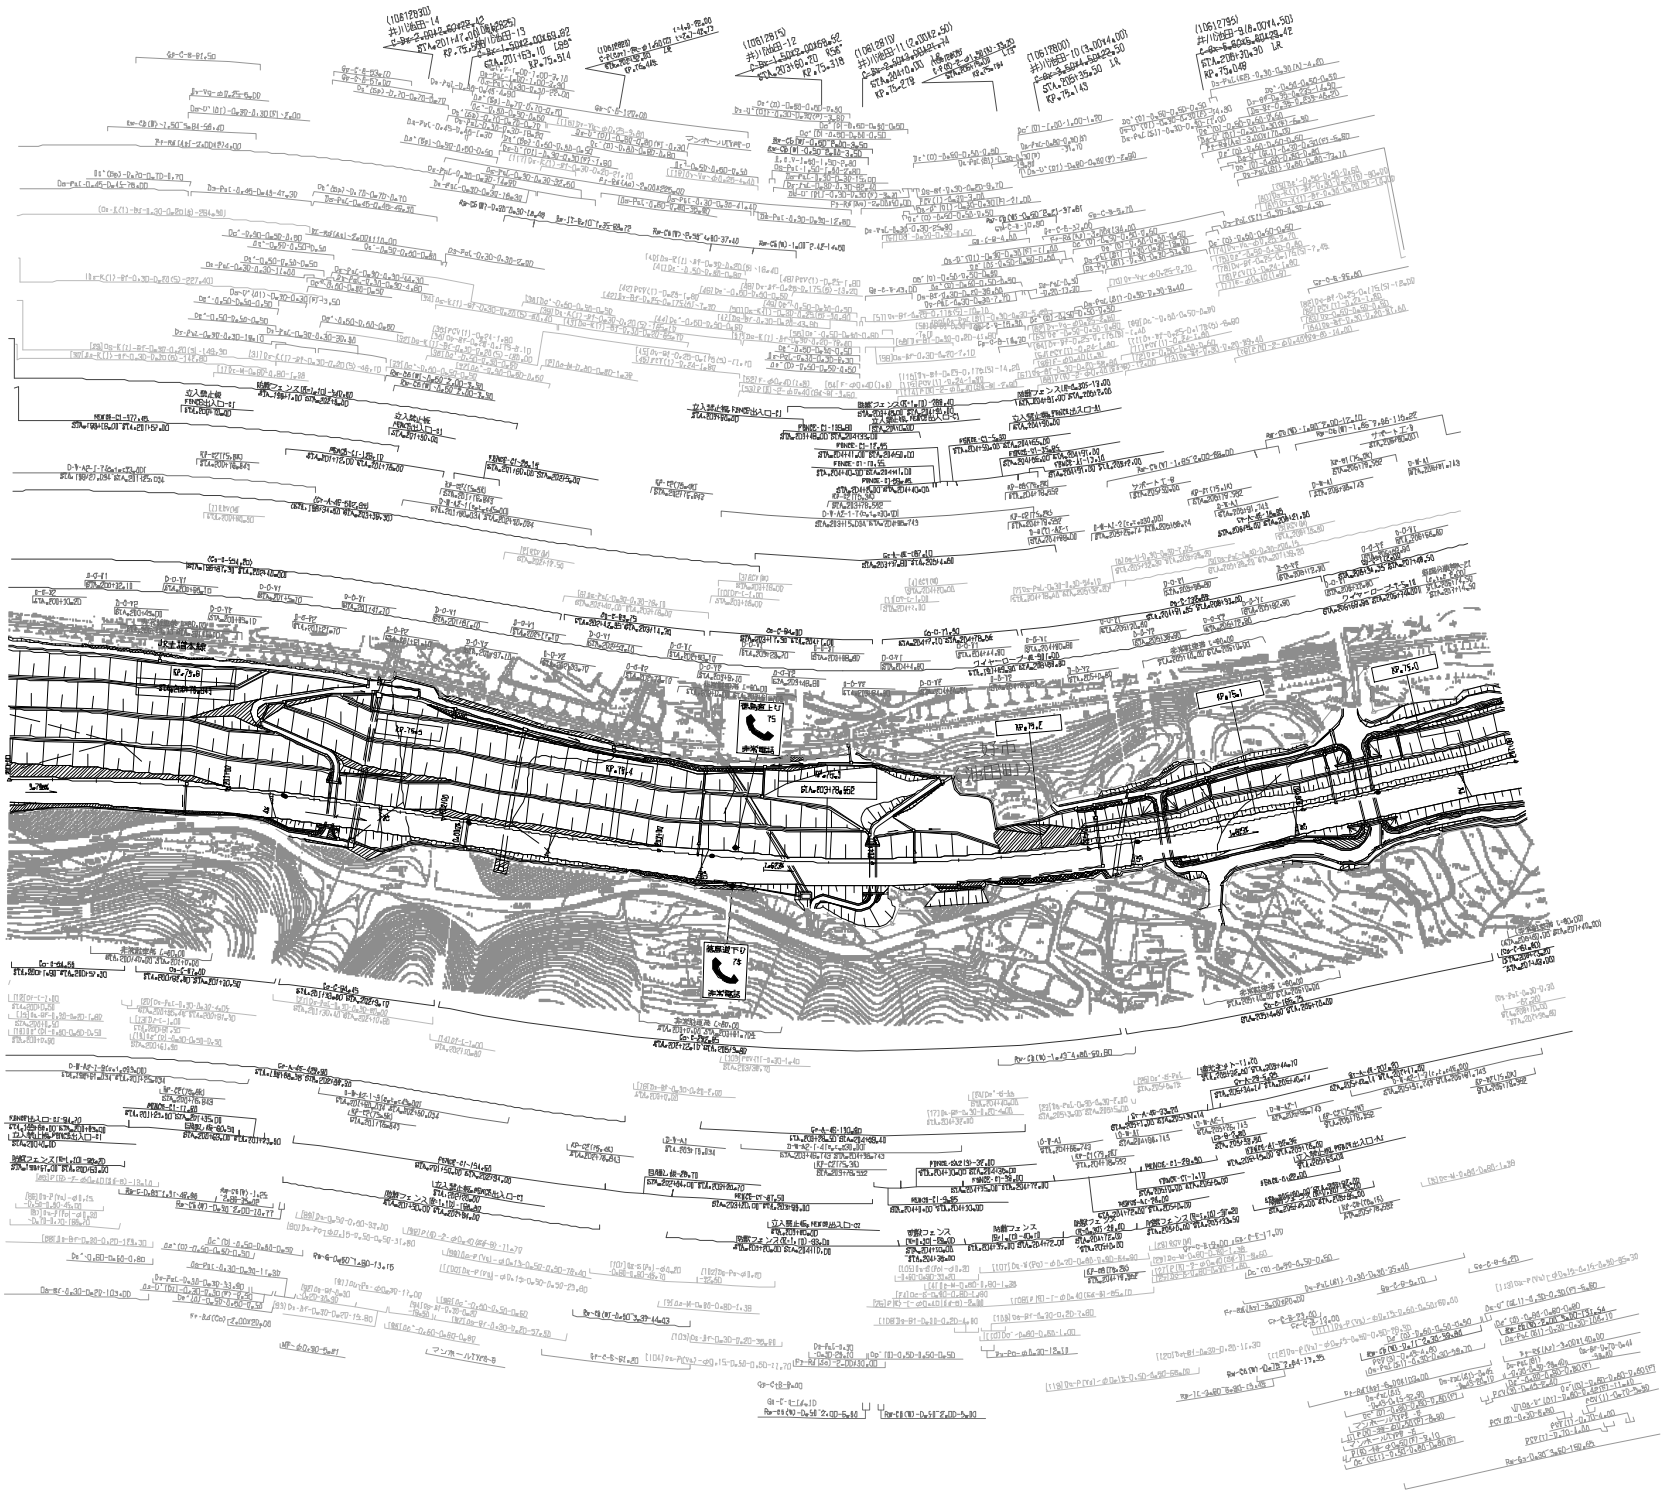

施設年月	備考
第1回 2008年 3月	

四国縦貫自動車道 徳島自動車道（井川池田～川之江東）			——
工種	管理用平面図		——
名称	KP.75.677～KP.74.979 GTA.200+00～GTA.207+00	縮尺 1/1000	3 31

西日本高速道路（株）四国支社

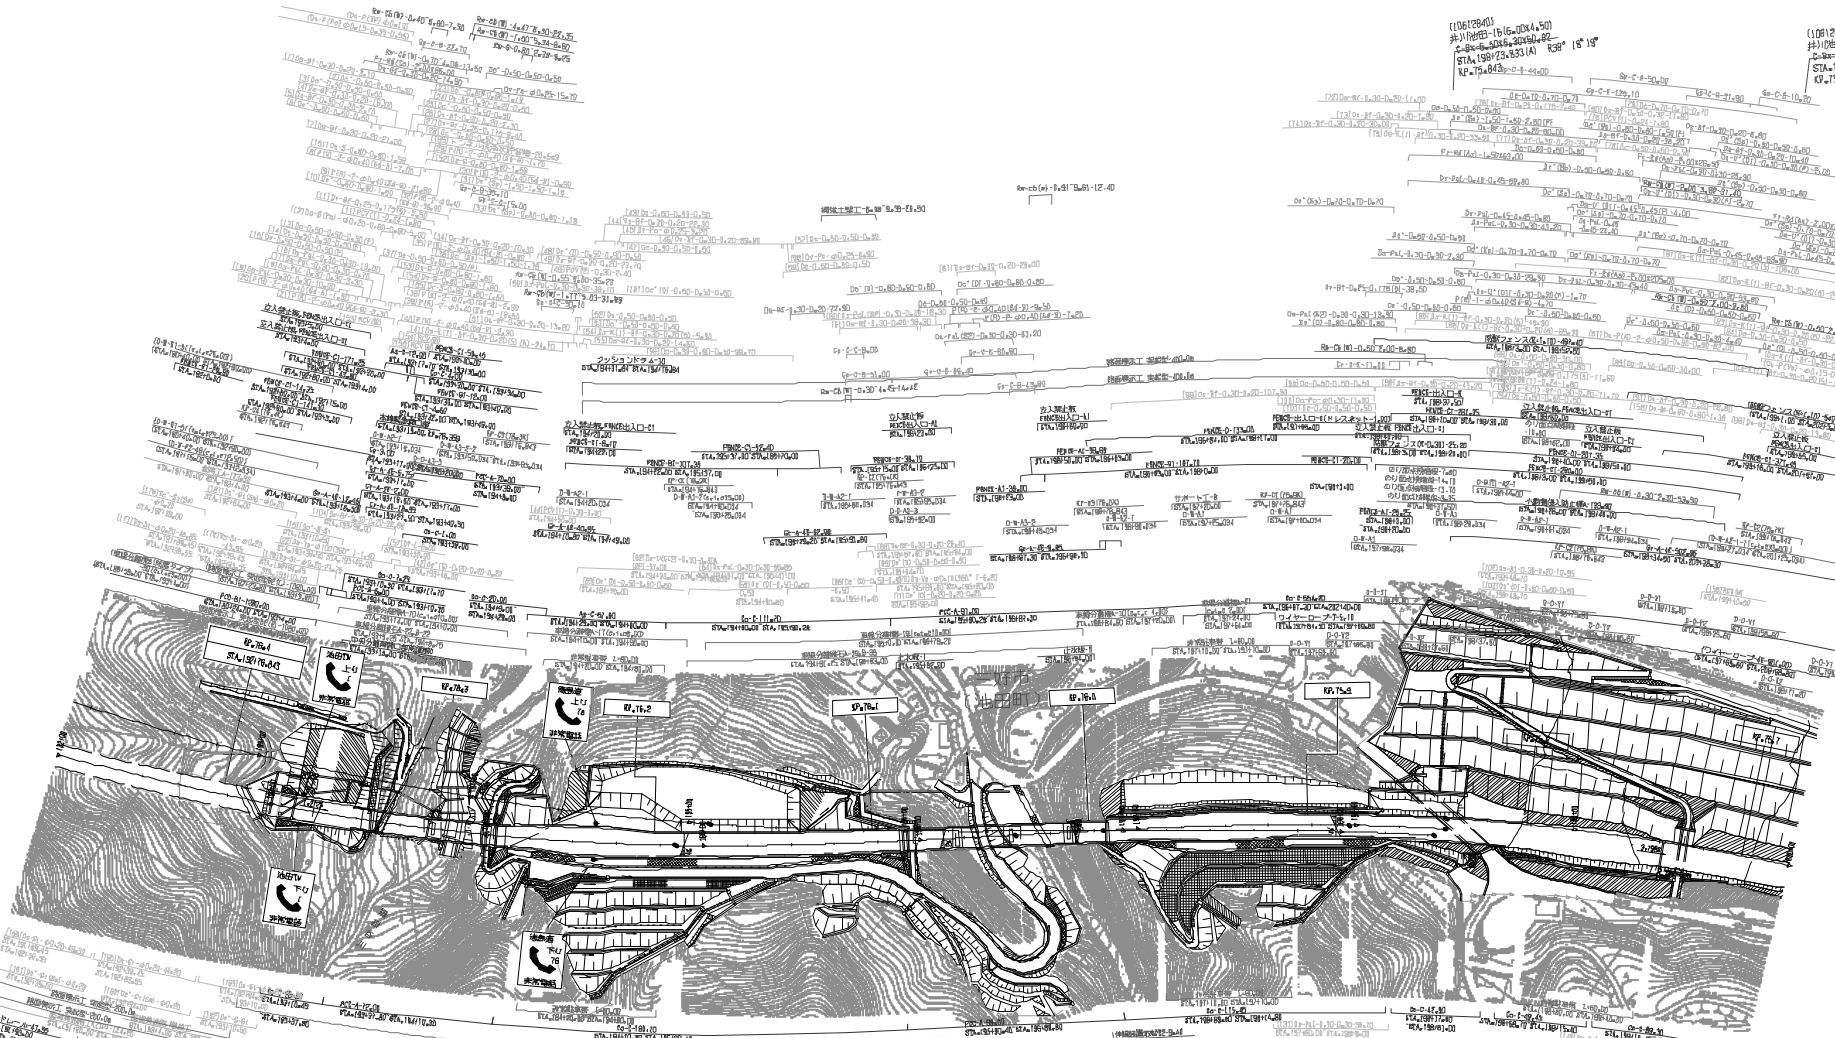

施設年月	備考
第1回 2008年 3月	

四国縦貫自動車道 徳島自動車道（井川池田～川之江東）			——
工種	管理用平面図		——
名称	KP.76.477～KP.75.677 STA.192+00(B)～STA.200+00	縮尺 1/1000	4 31

西日本高速道路（株）四国支社

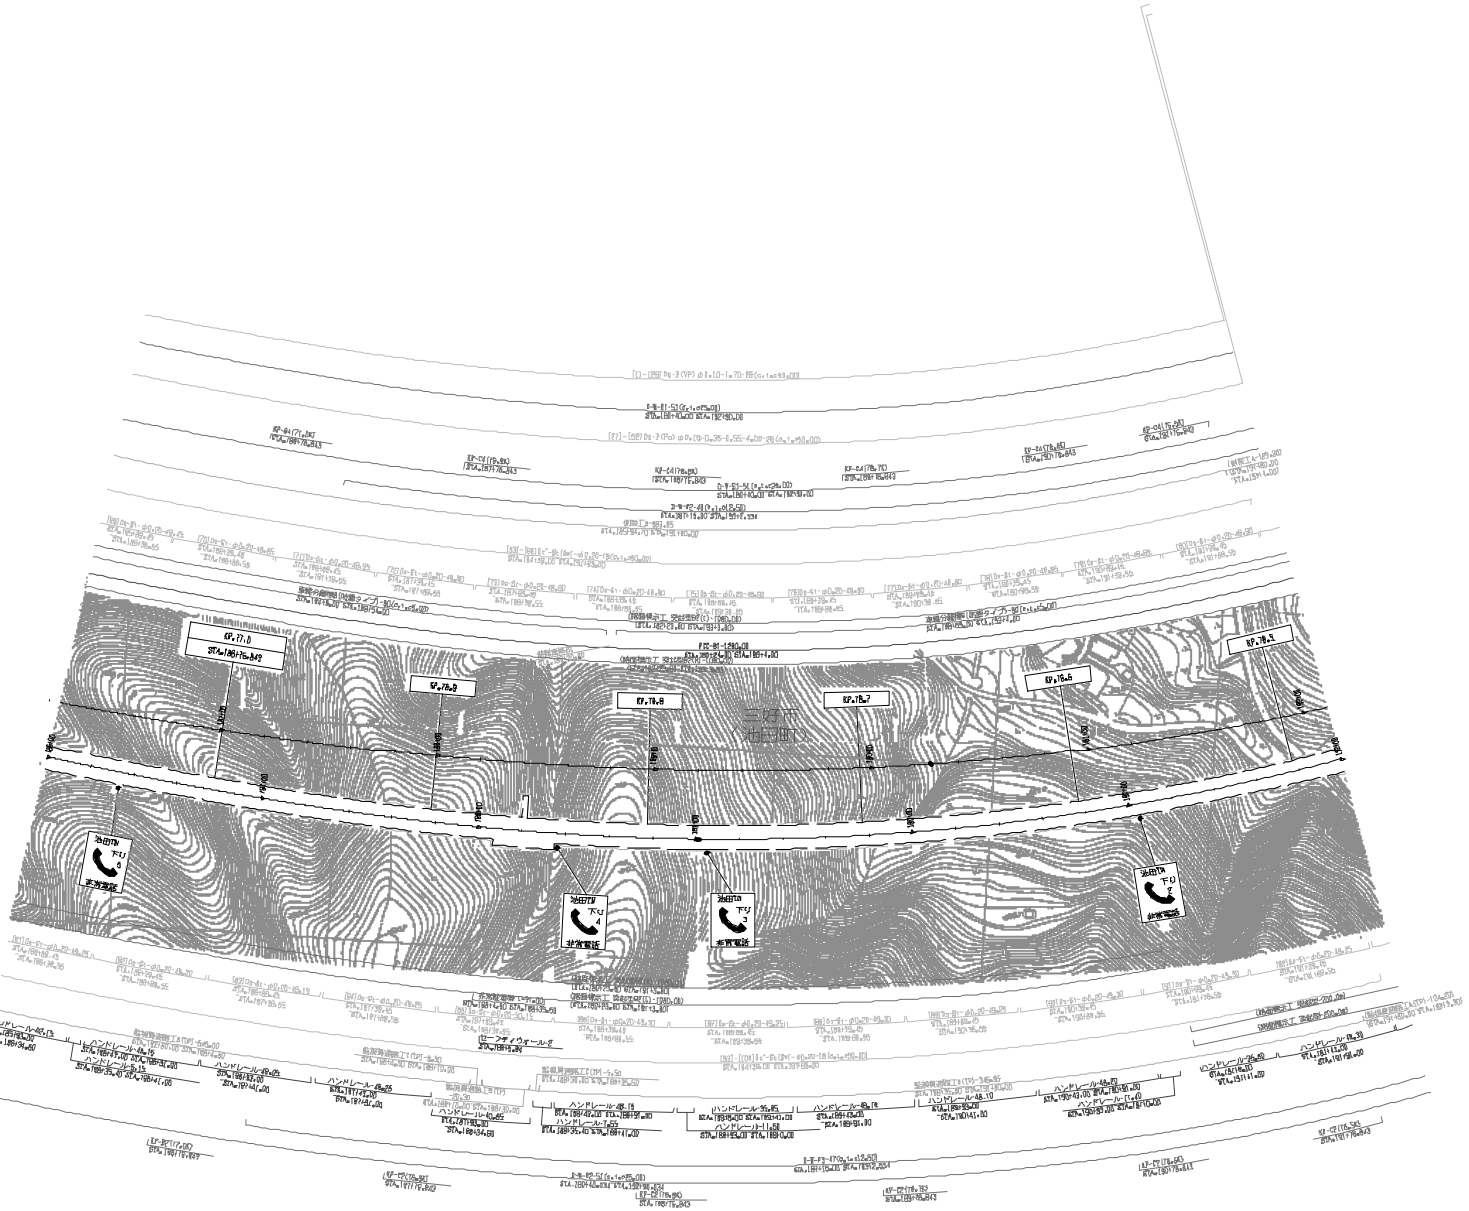

記 載 年 月	備 考
第1回 2008年 8月	

四国縦貫自動車道 徳島自動車道（井川池田～川之江東）			——
工種	管理用平面図		——
名称	KP.77.077～KP.76.477 STA.186+00(D)～STA.192+00(D)	縮尺 1/1000	5 31

西日本高速道路（株）四国支社

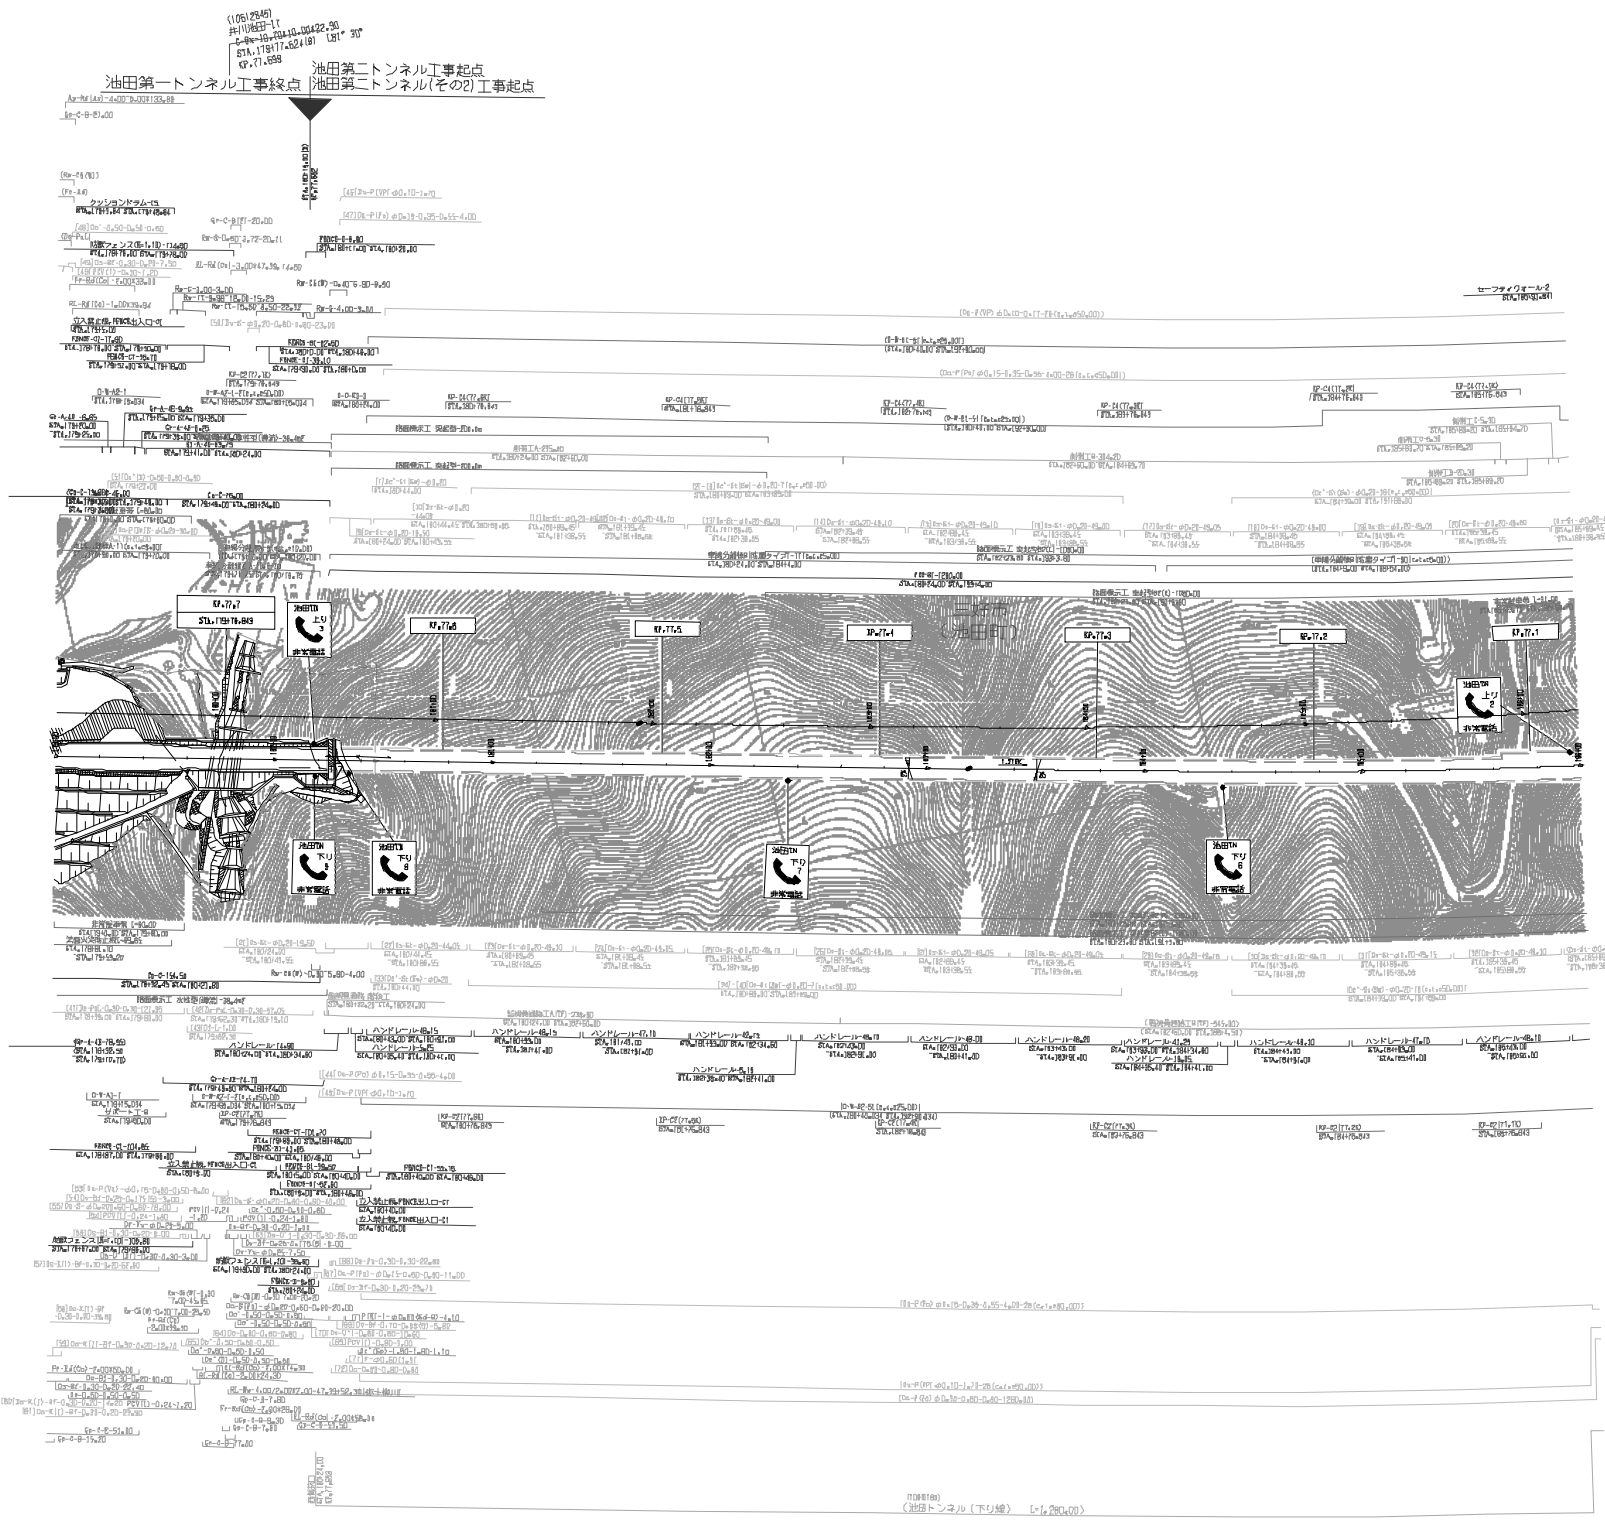
池田第一トンネル工事終点
池田第二トンネル工事起点
池田第二トンネル(その2)工事起点
KP.77.7
KP.77.6
KP.77.5
KP.77.4
KP.77.3
KP.77.2
KP.77.1
池田TN 上り 1
池田TN 下り 5
池田TN 下り 6
池田TN 下り 7
池田TN 上り 2
非常電話
セーフティウォール-2


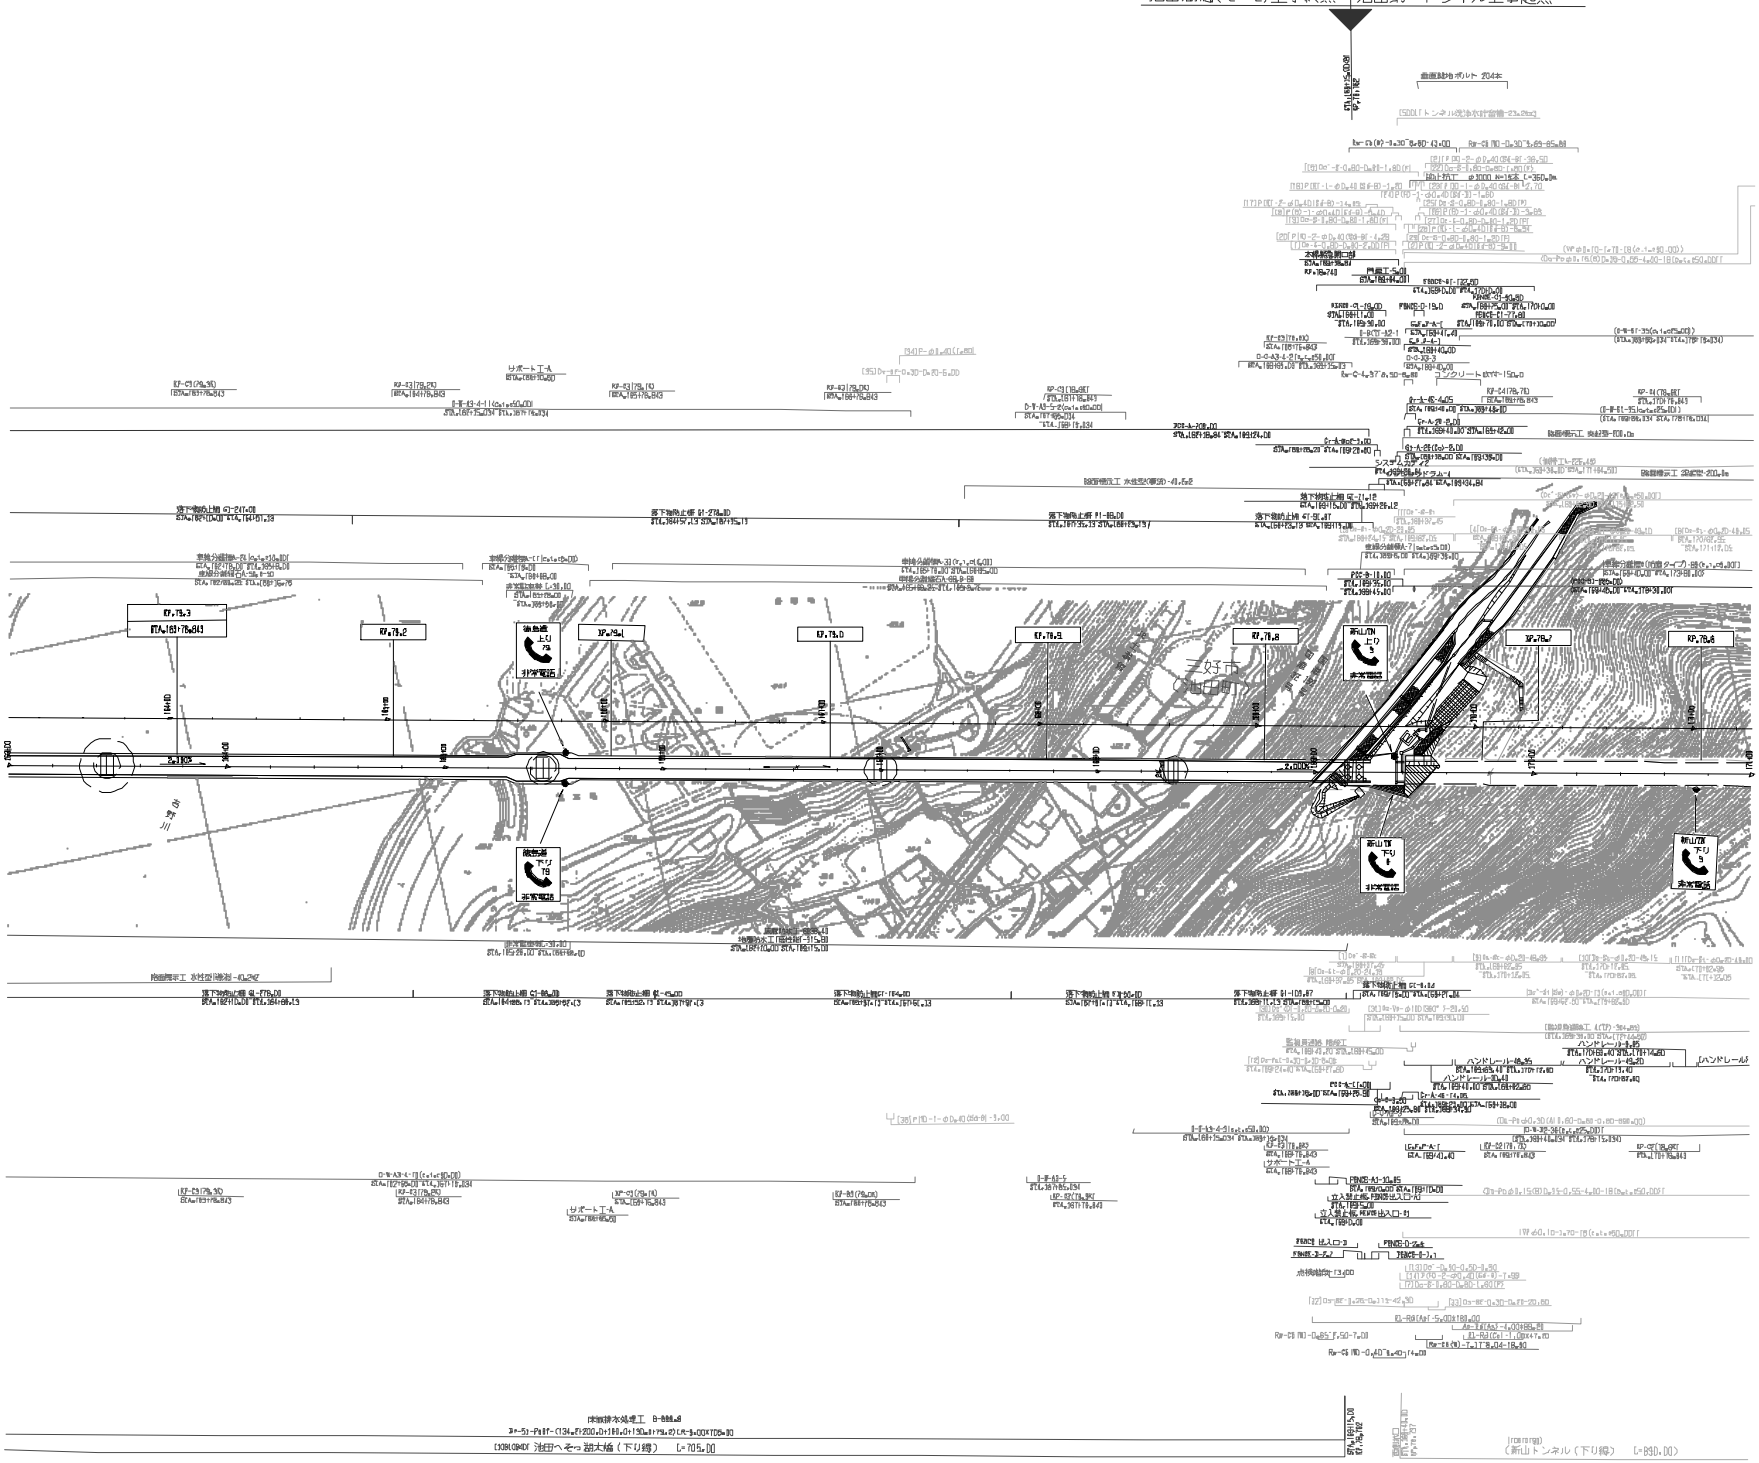

施 設 年 月	備 考
第1回 2008年 3月	

四国縦貫自動車道 徳島自動車道（井川池田～川之江東）			——
工種	管理用平面図		——
名称	KP.79.377～KP.78.577 STA.163+00(B)～STA.171+00(B)	縮尺 1/1000	B 31

西日本高速道路（株）四国支社

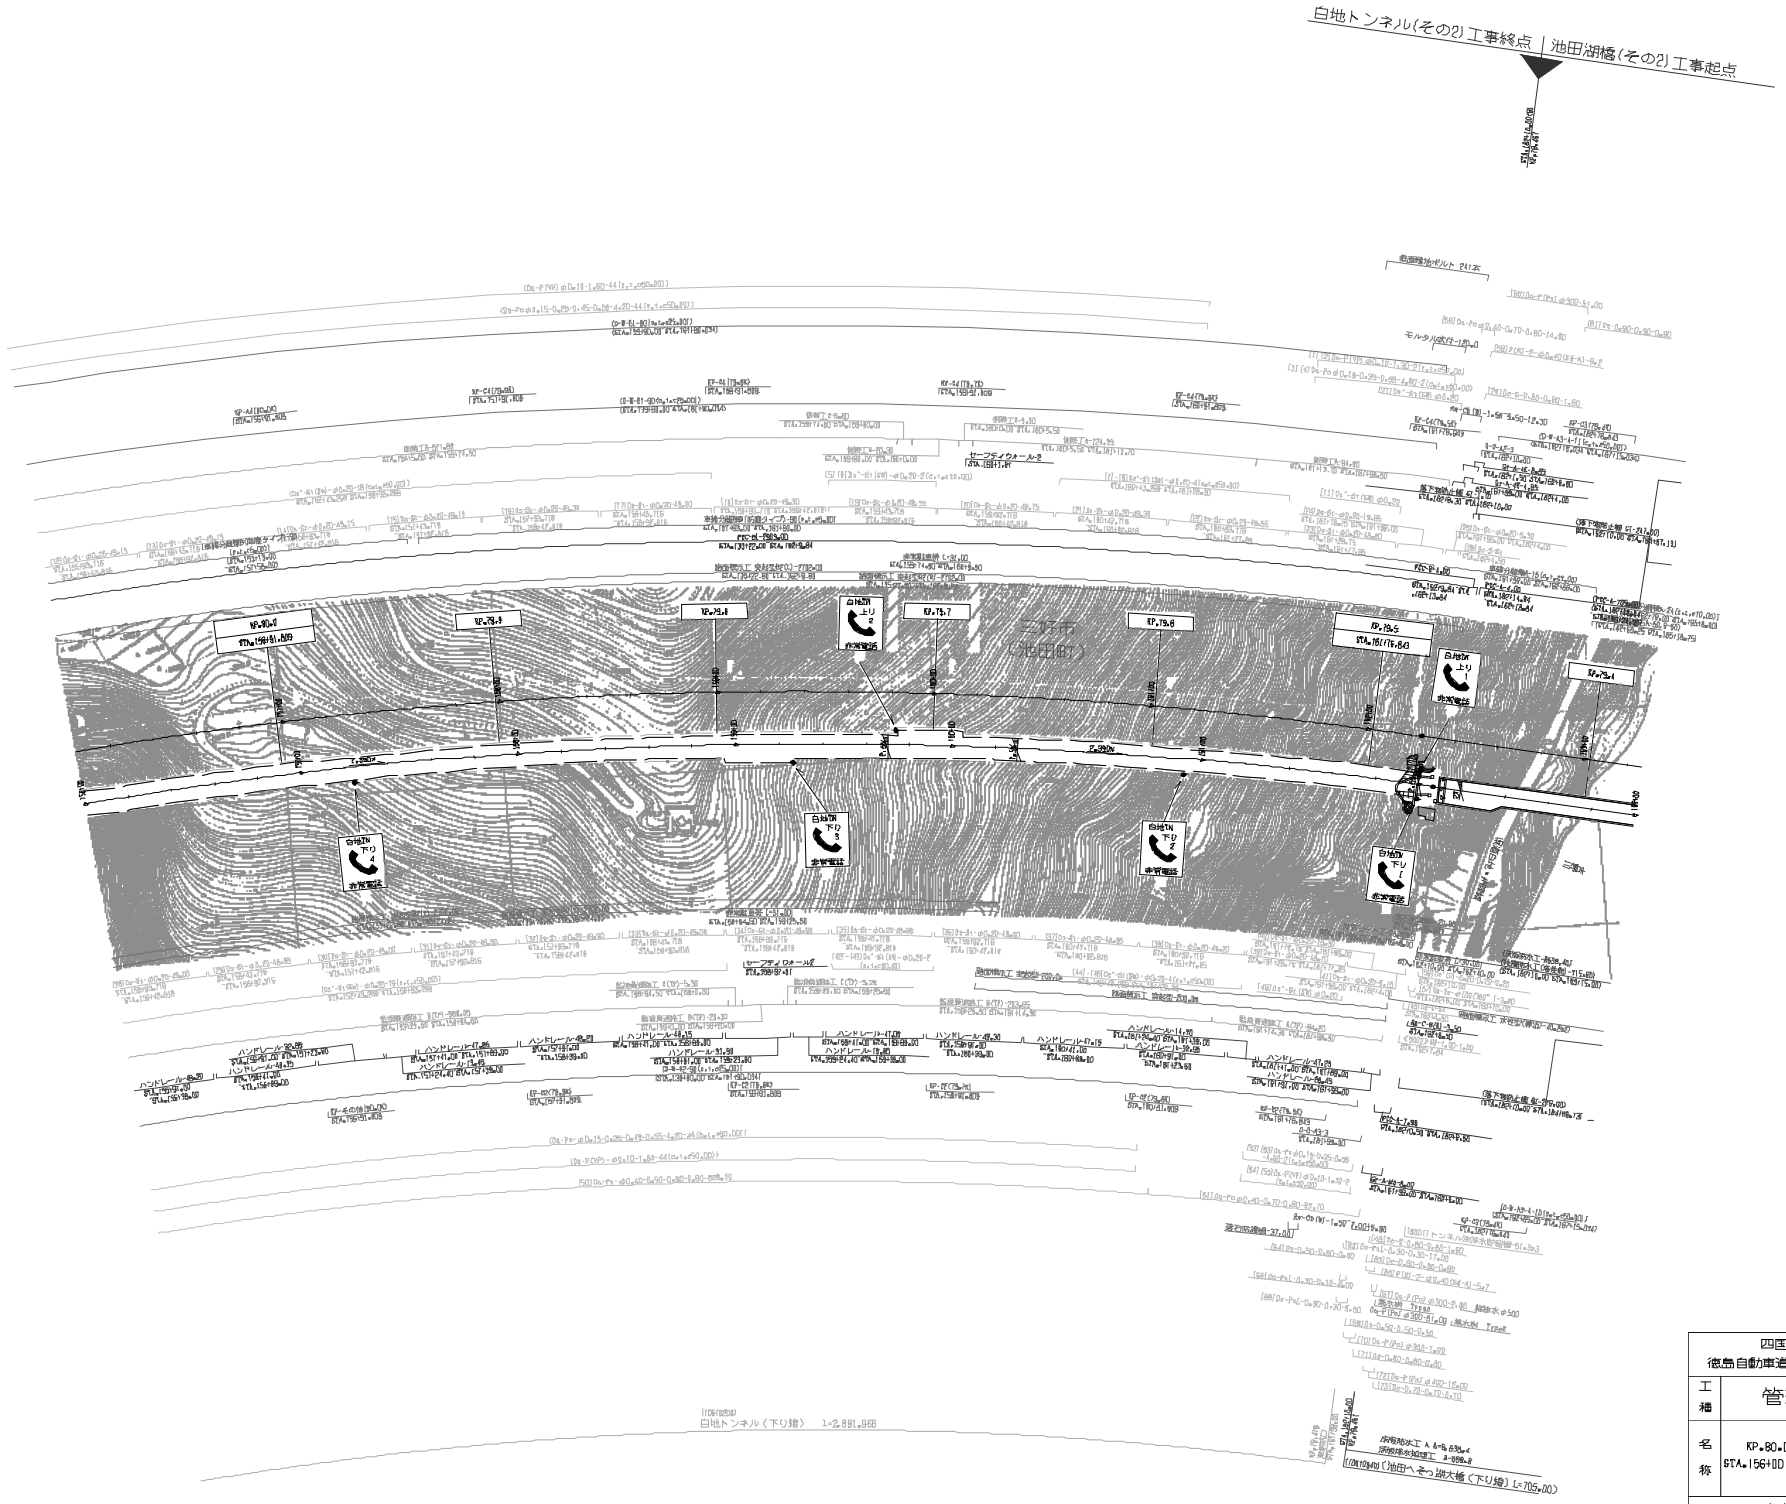

記	整	年	月	備	考
第1回	2008年	8月			

四国縦貫自動車道 徳島自動車道（井川池田～川之江東）			——
工種	管理用平面図		——
名称	KP.80.092～KP.79.377 STA.156+00(B)～STA.163+00(B)	縮尺 1/1000	9 31

西日本高速道路（株）四国支社

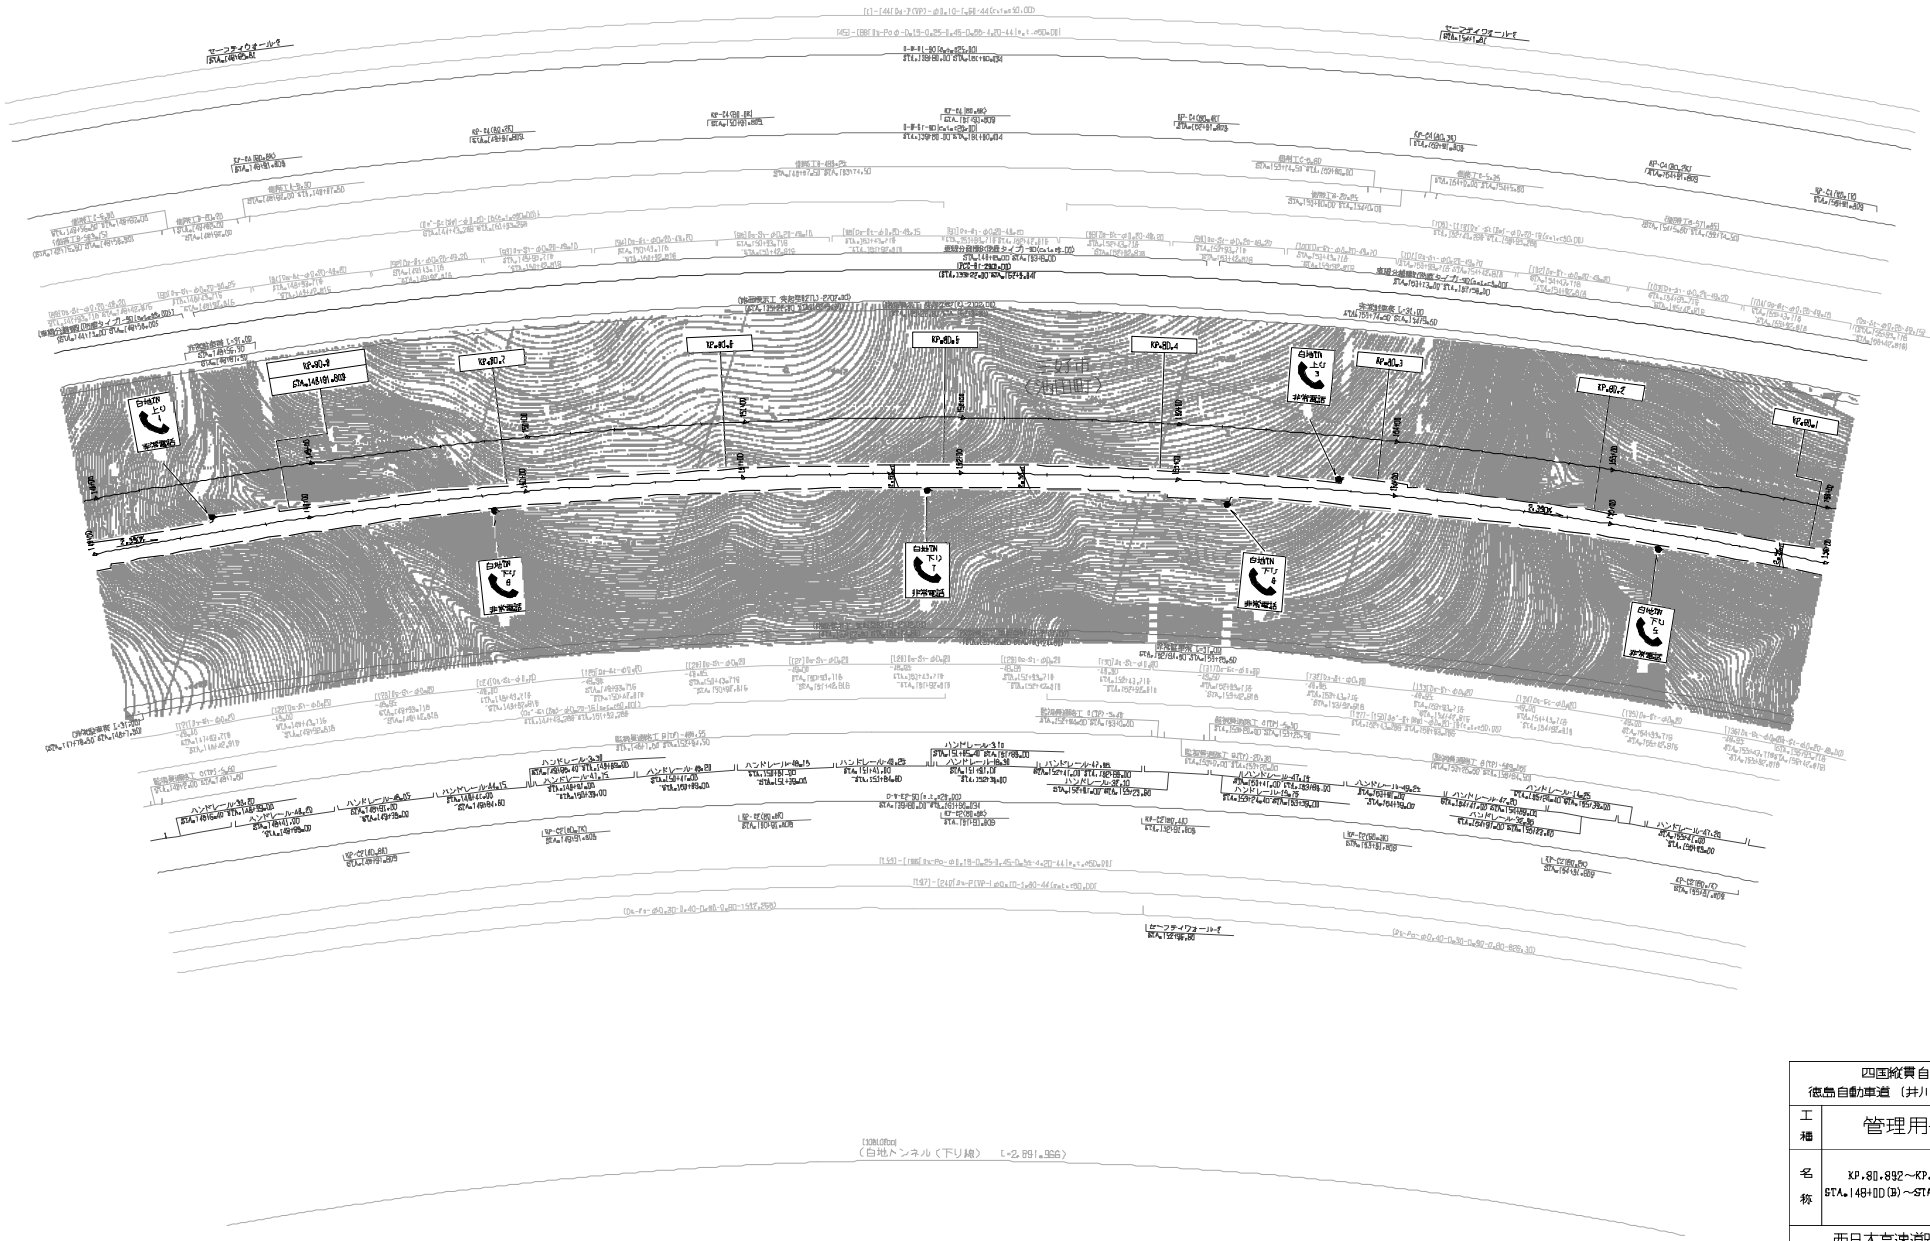

施設年月	備考
第1回 2008年 3月	

四国縦貫自動車道 徳島自動車道（井川池田～川之江東）			――
工種	管理用平面図		――
名称	KP.80.892～KP.80.092 STA.148+00(B)～STA.156+00(B)	縮尺 1/1000	10 31

西日本高速道路（株）四国支社

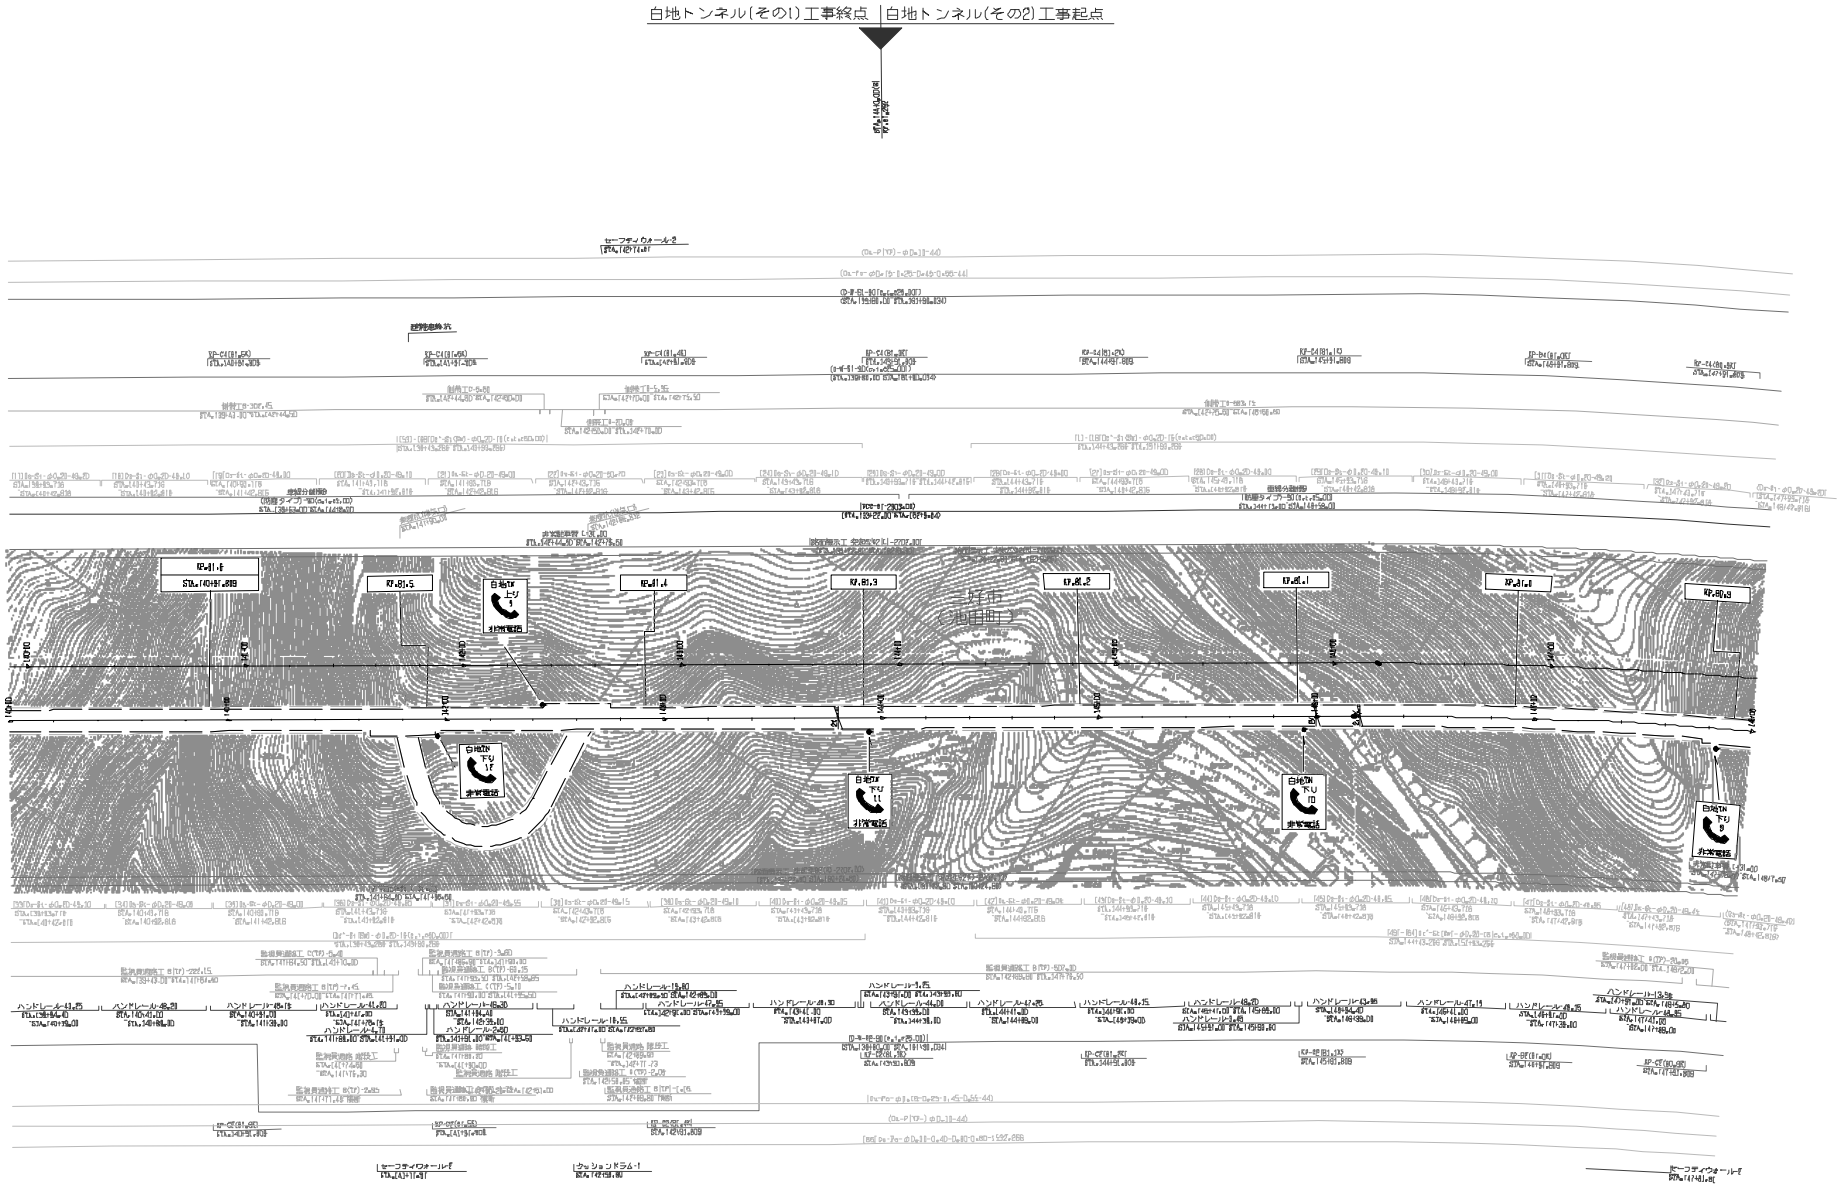

記号	年月	摘要
第1回	2008年 8月	

四国縦貫自動車道
徳島自動車道（井川池田～川之江東）

工種：管理用平面図

名称：KP.81.692～KP.80.892
STA.14D+00(B)～STA.14B+00(B)

縮尺：1/1000

11
31

西日本高速道路（株）四国支社

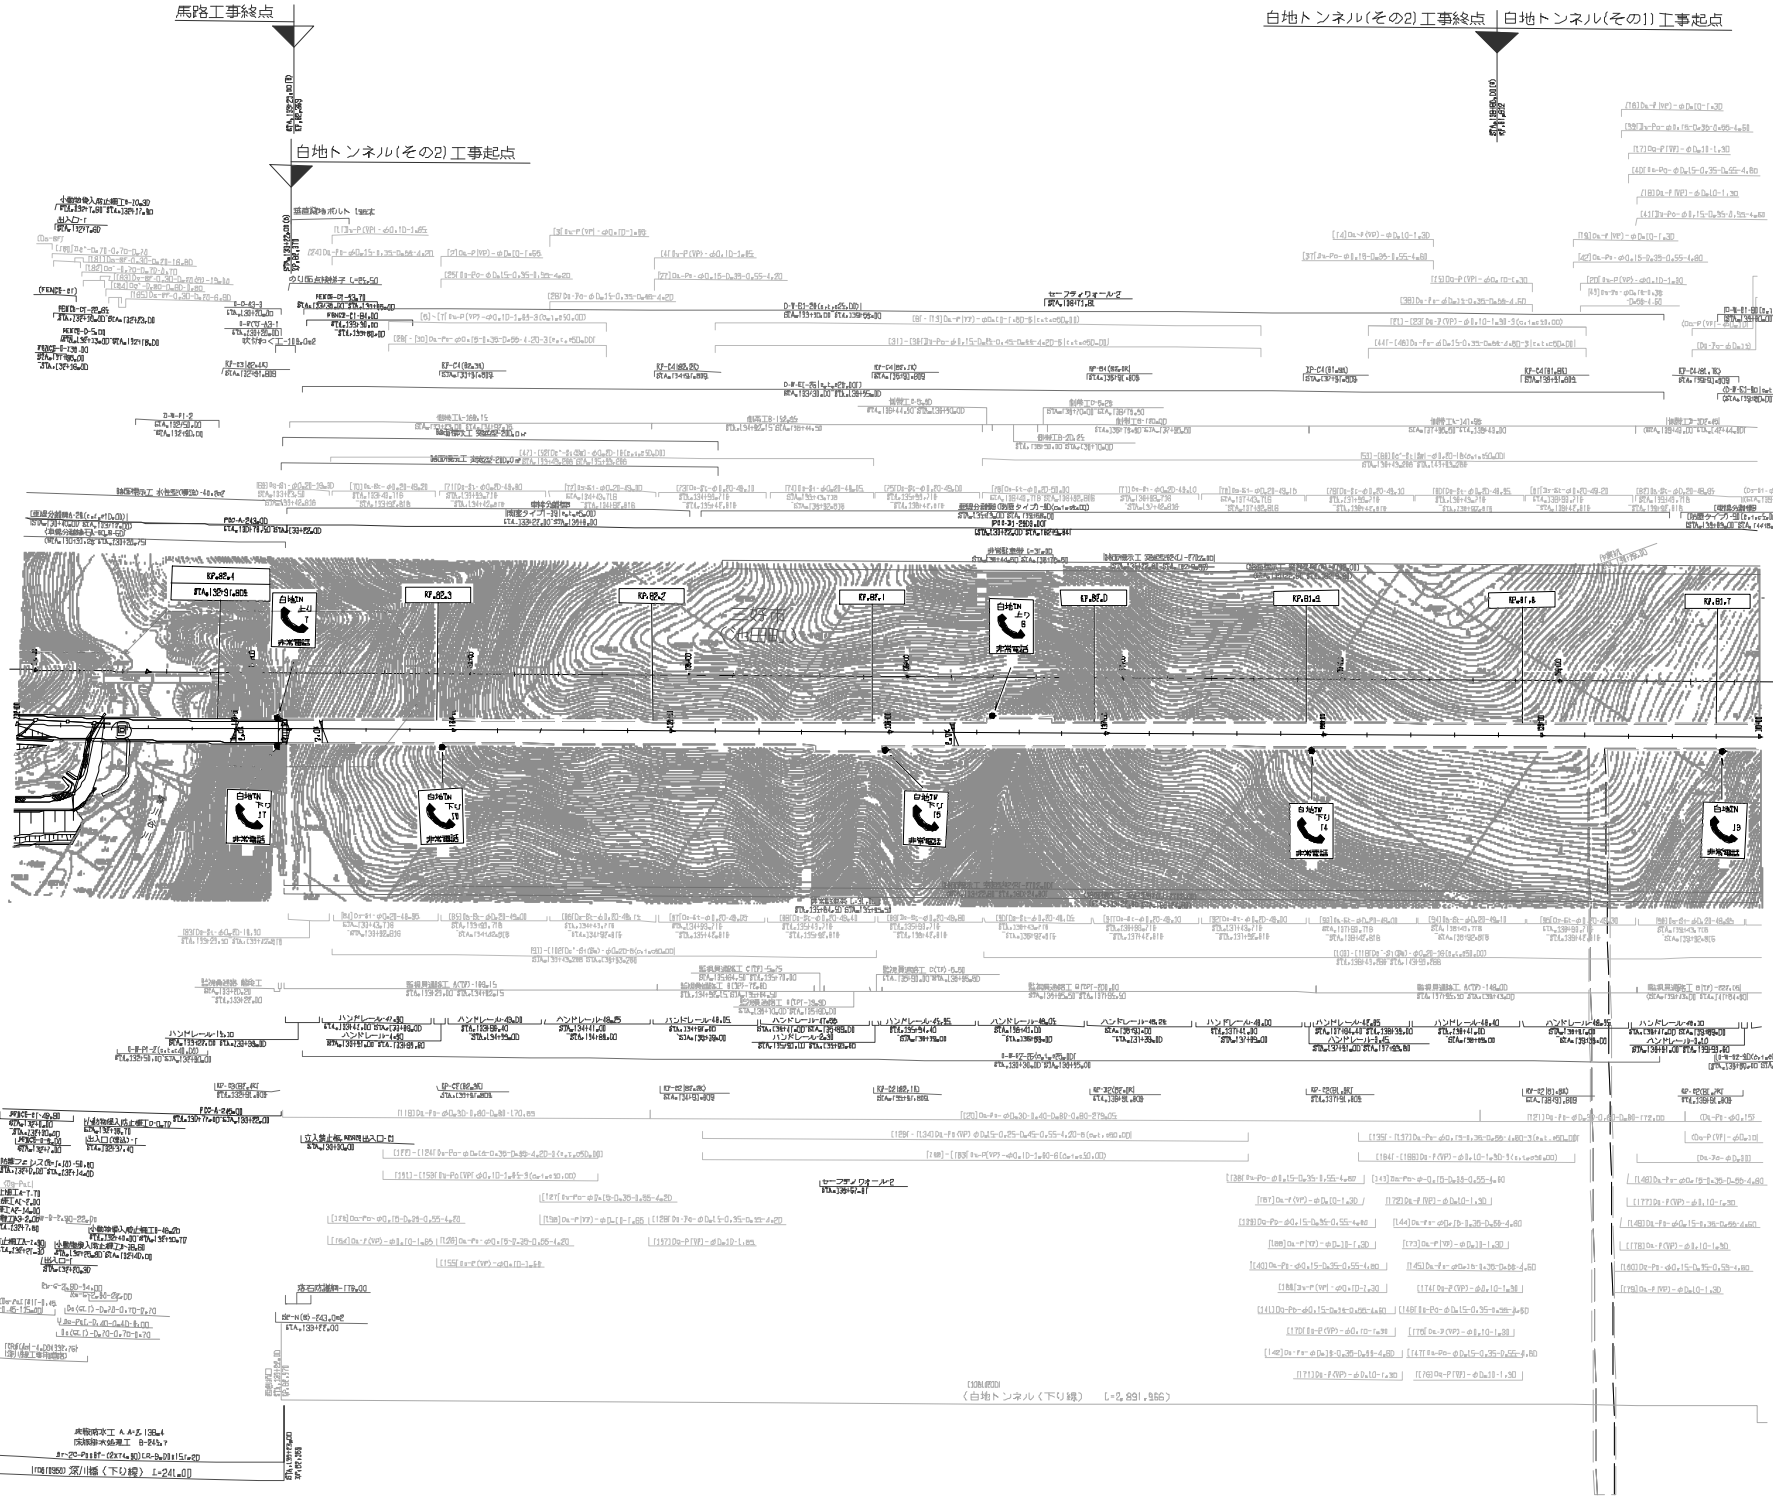

記載年月	備考
第1回 2008年 2月	

四国縦貫自動車道
徳島自動車道（井川池田～川之江東）

工種	管理用平面図		
名称	KP.82.492～KP.81.692 STA.132+00(B)～STA.140+00(B)	縮尺 1/1000	12 31

西日本高速道路（株）四国支社

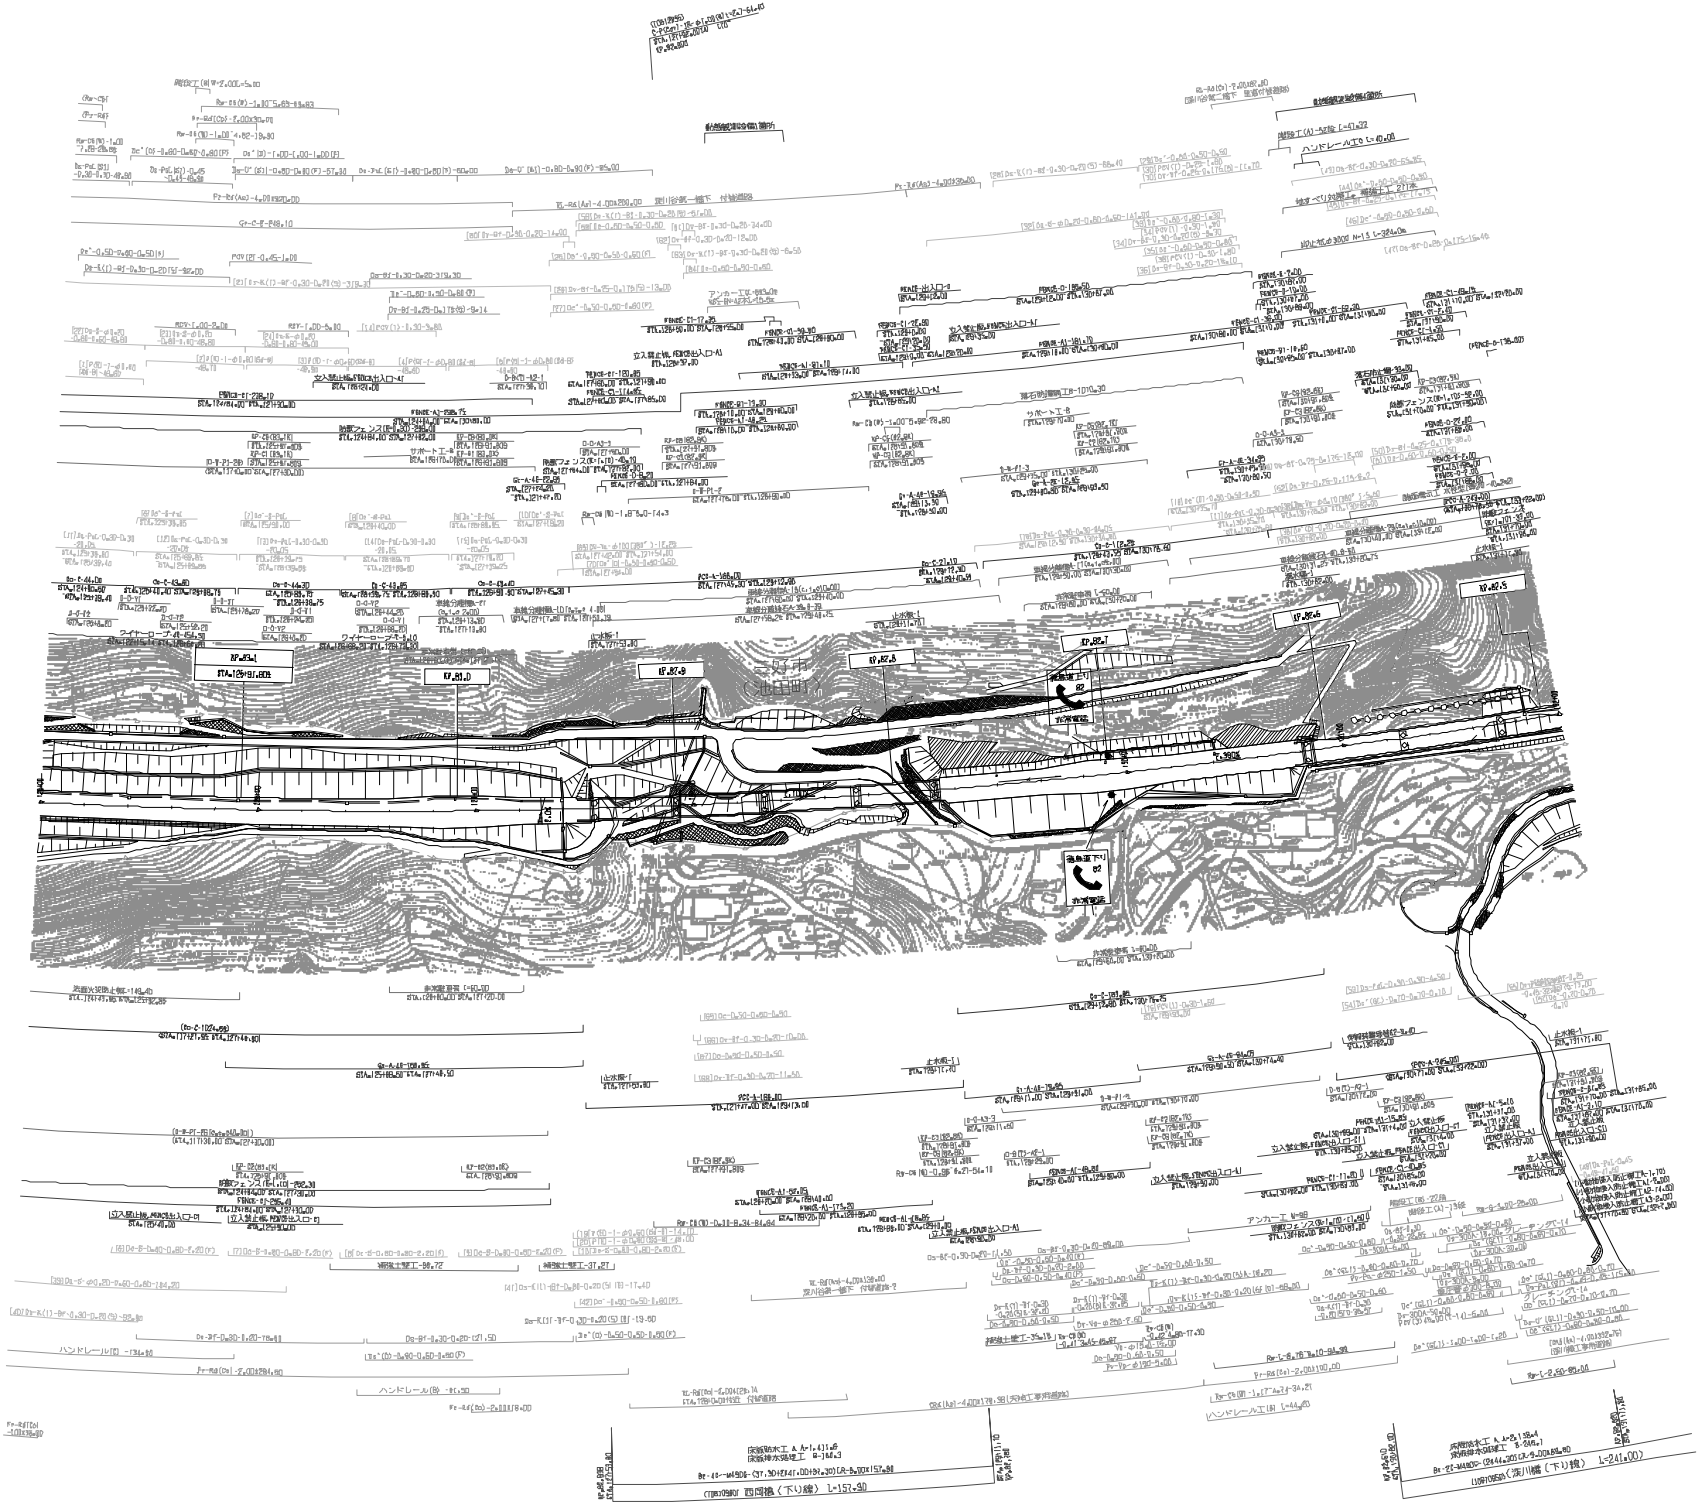

起 整 年 月	備 考
第1回 2008年 8月	

四国縦貫自動車道
徳島自動車道（井川池田～川之江東）

工種	管理用平面図		
名称	KP.83.192～KP.82.492 STA.125+00(B)～STA.132+00(B)	縮尺 1/1000	13 31

西日本高速道路（株）四国支社

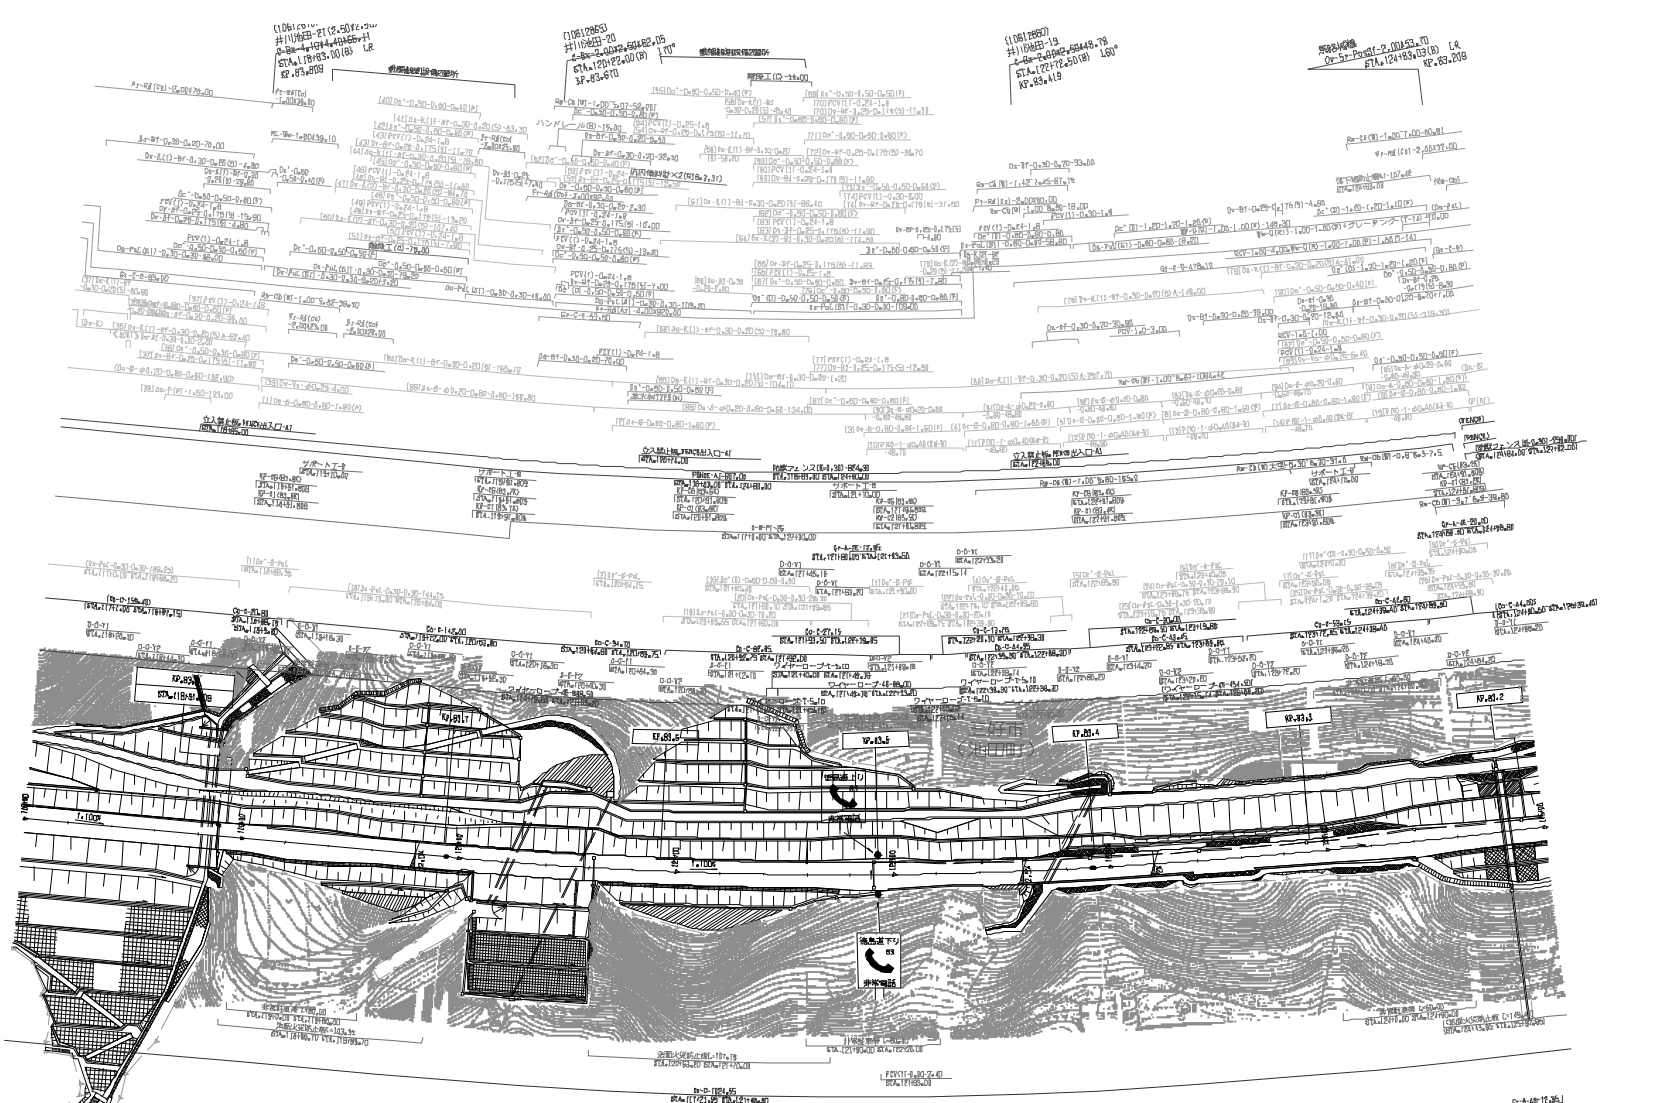

知 整 年 月	備 考
第1回 2008年 3月	

四国縦貫自動車道
徳島自動車道（井川池田～川之江東）

工種	管理用平面図		
名称	KP.83.892～KP.83.192 STA.118+10(B)～STA.125+00(B)	縮尺 1/1000	14 31

西日本高速道路（株）四国支社

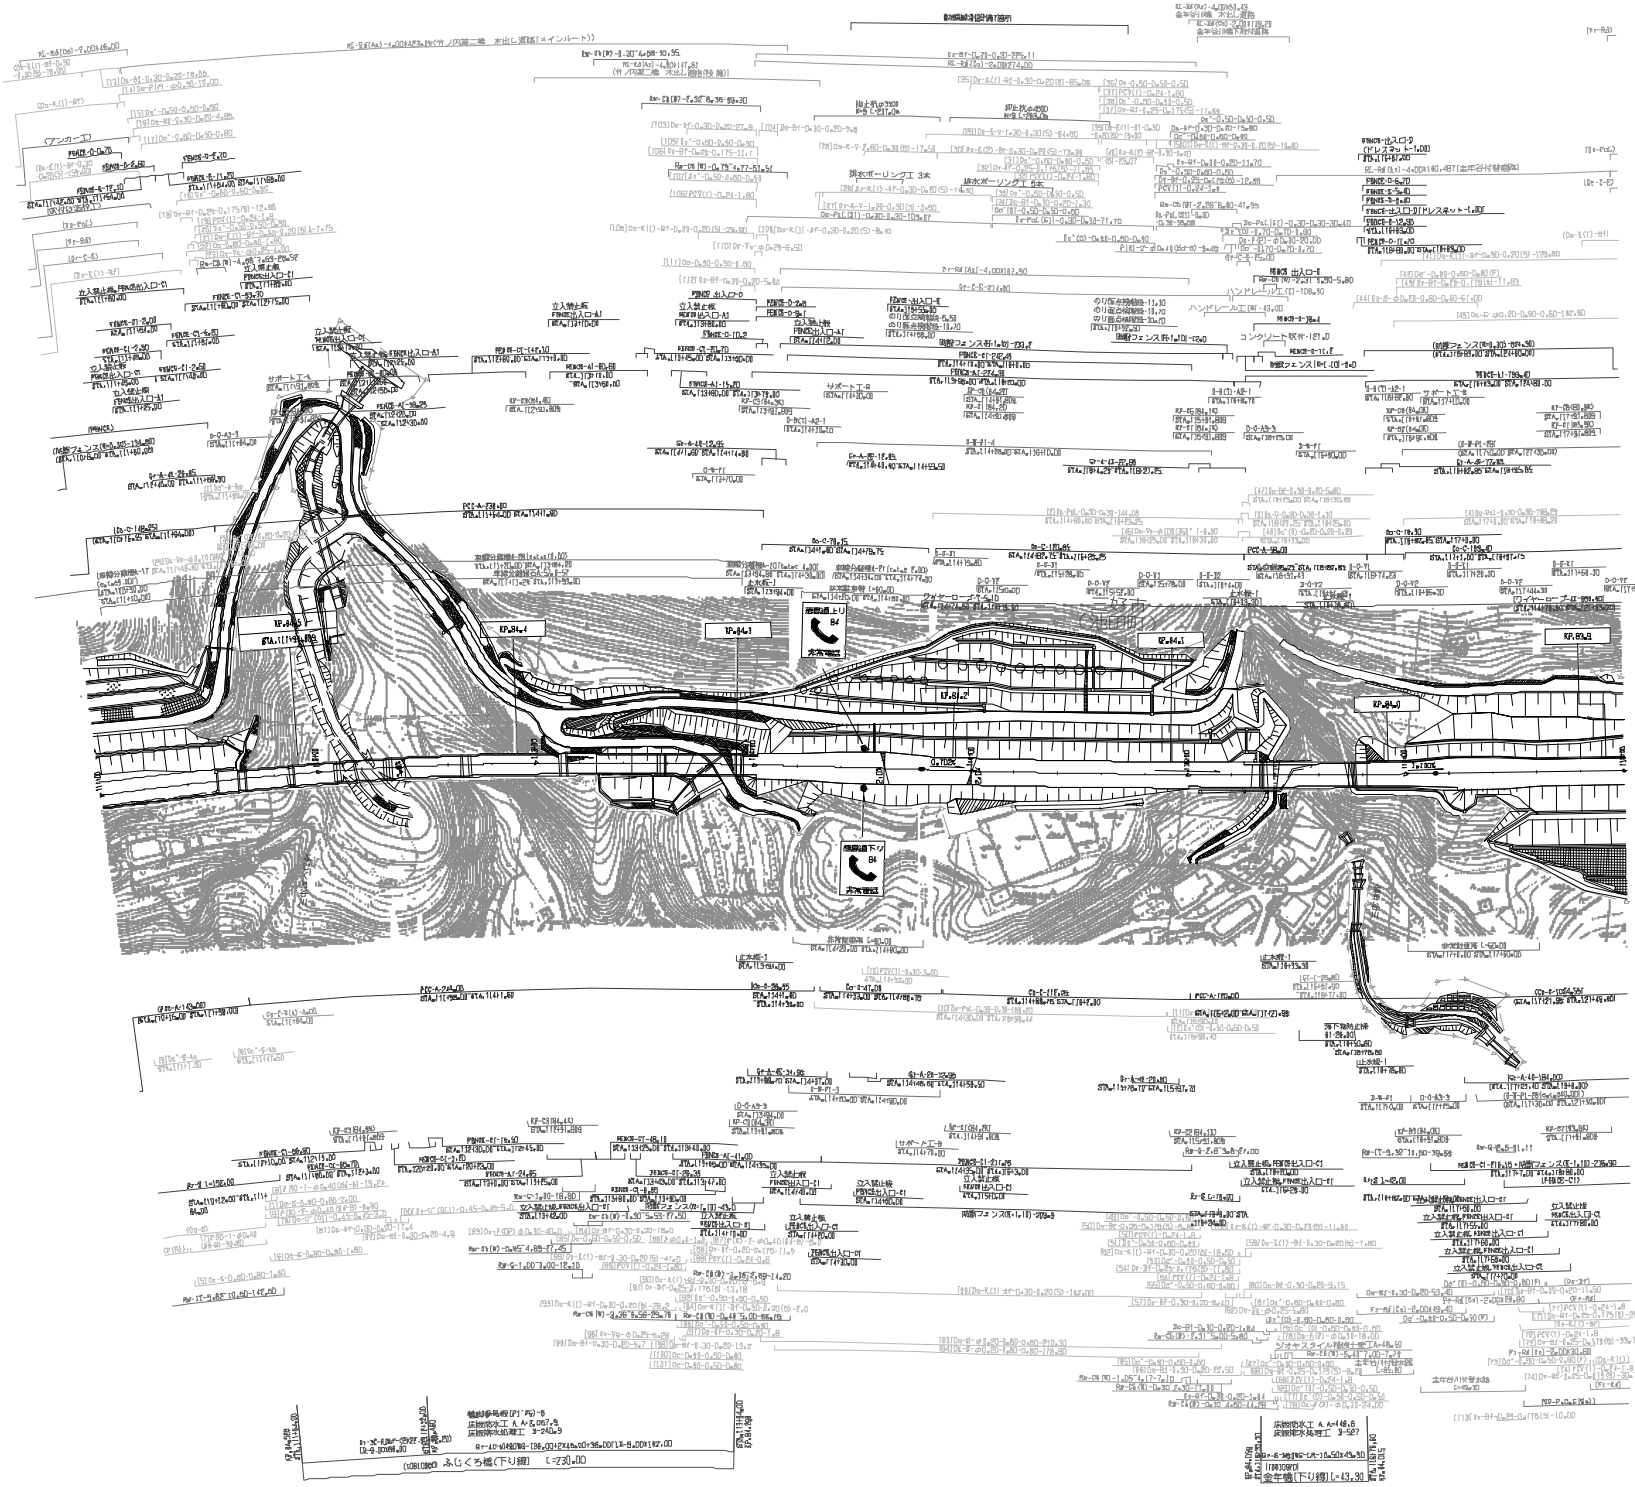

知悉年月	備考
第1回 2008年 8月	

四国縦貫自動車道 徳島自動車道（井川池田～川之江東）			——
工種	管理用平面図		——
名称	KP.84.592～KP.83.892 STA.111+00(B)～STA.118+00(B)	縮尺 1/1000	15 31

西日本高速道路（株）四国支社

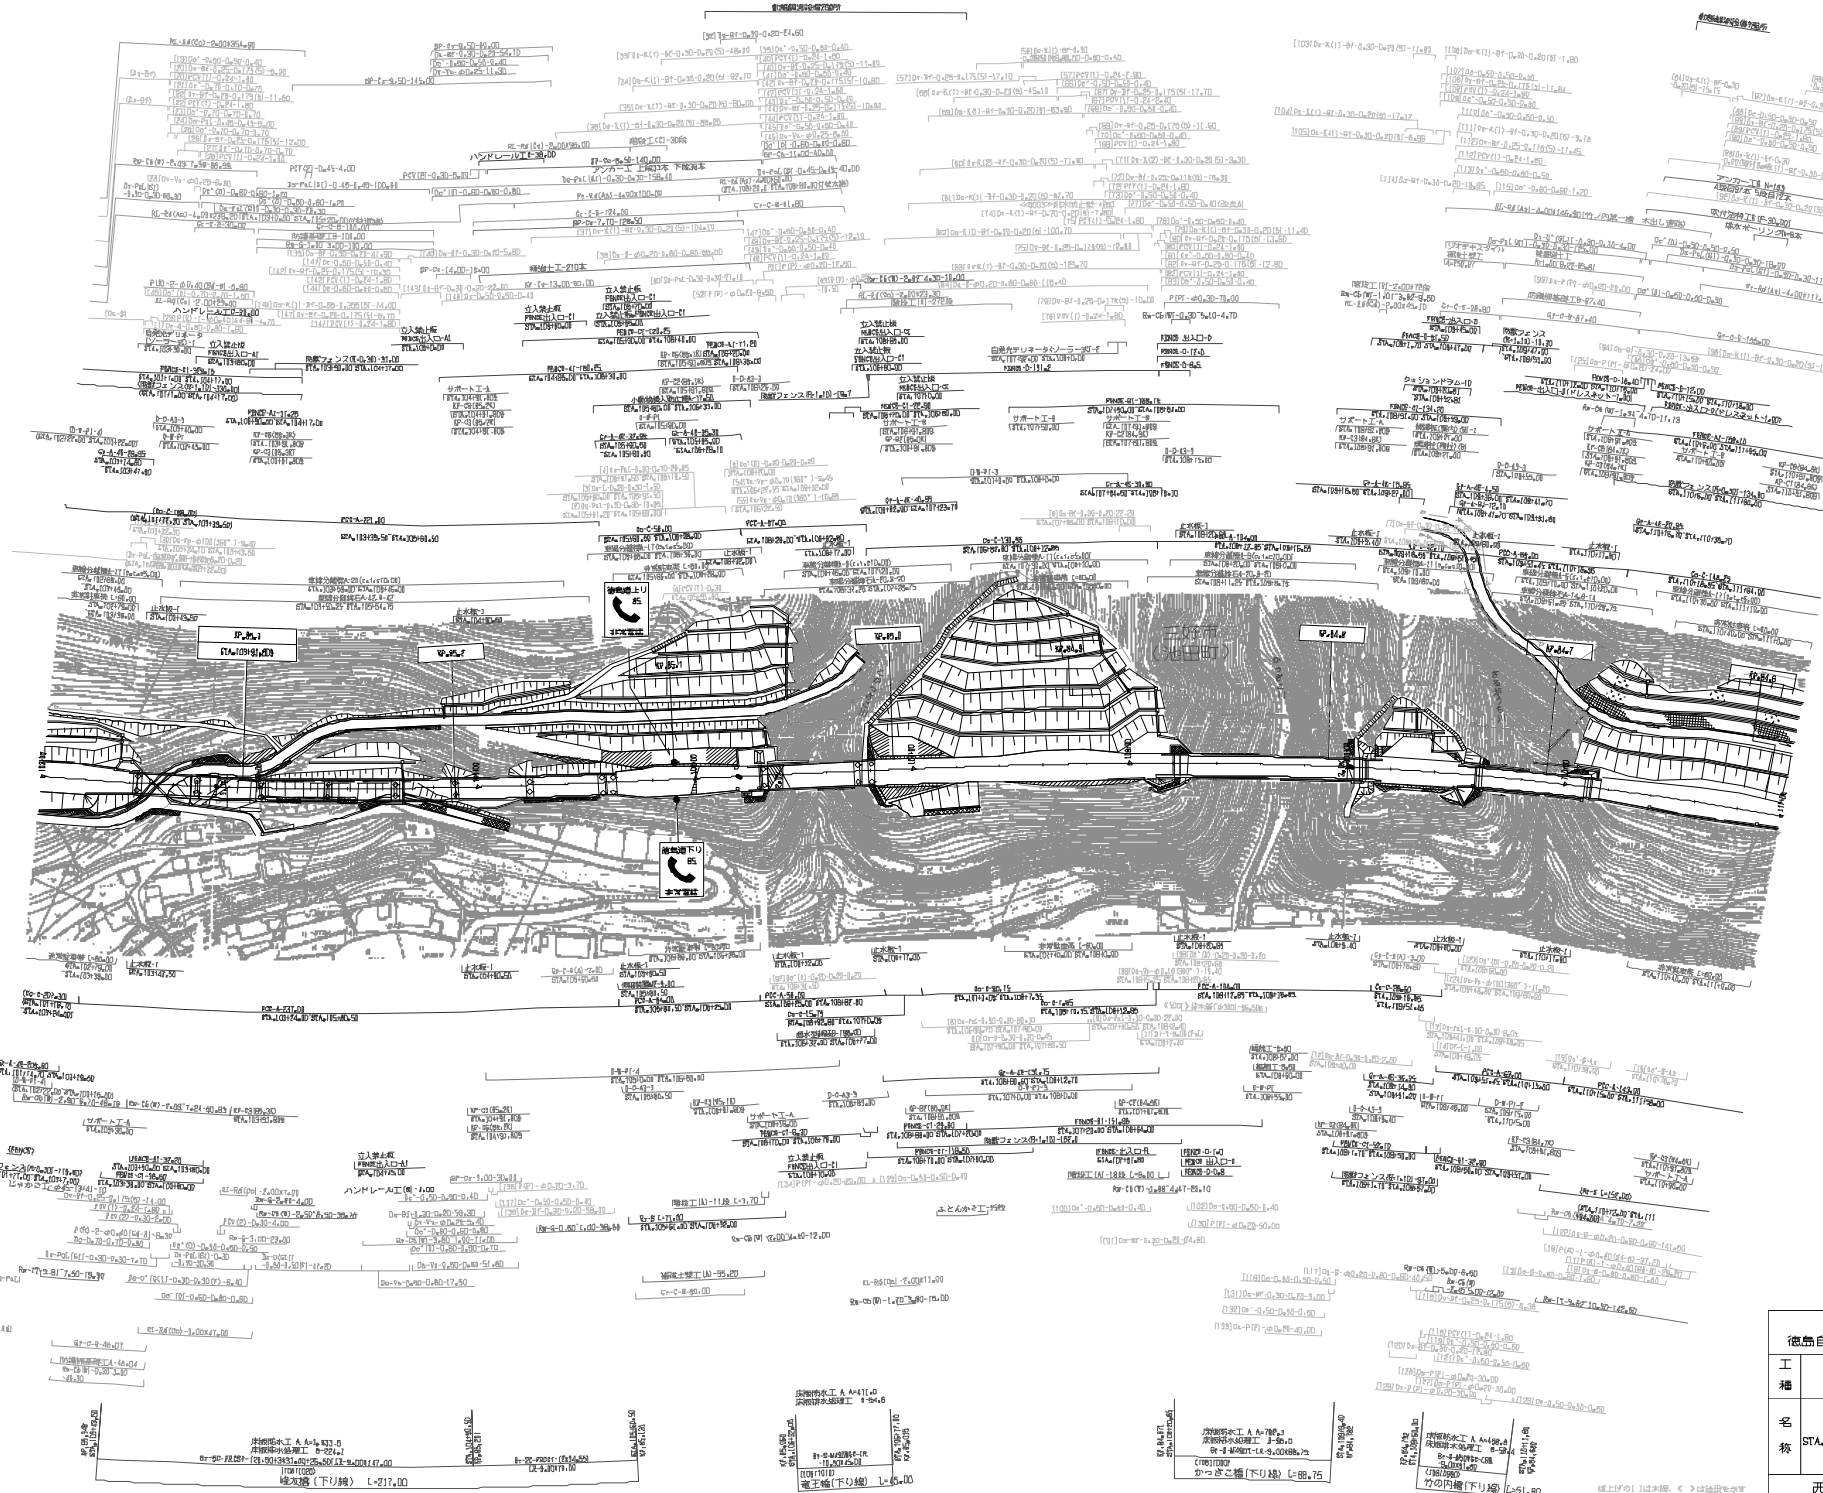

施設年月	備考
第1回 2008年 3月	

四国縦貫自動車道
徳島自動車道（井川池田～川之江東）

工種	管理用平面図		
名称	KP.85.392～KP.84.592 STA.1034+00(B)～STA.1111+00(B)	縮尺 1/1000	16 31

西日本高速道路（株）四国支社

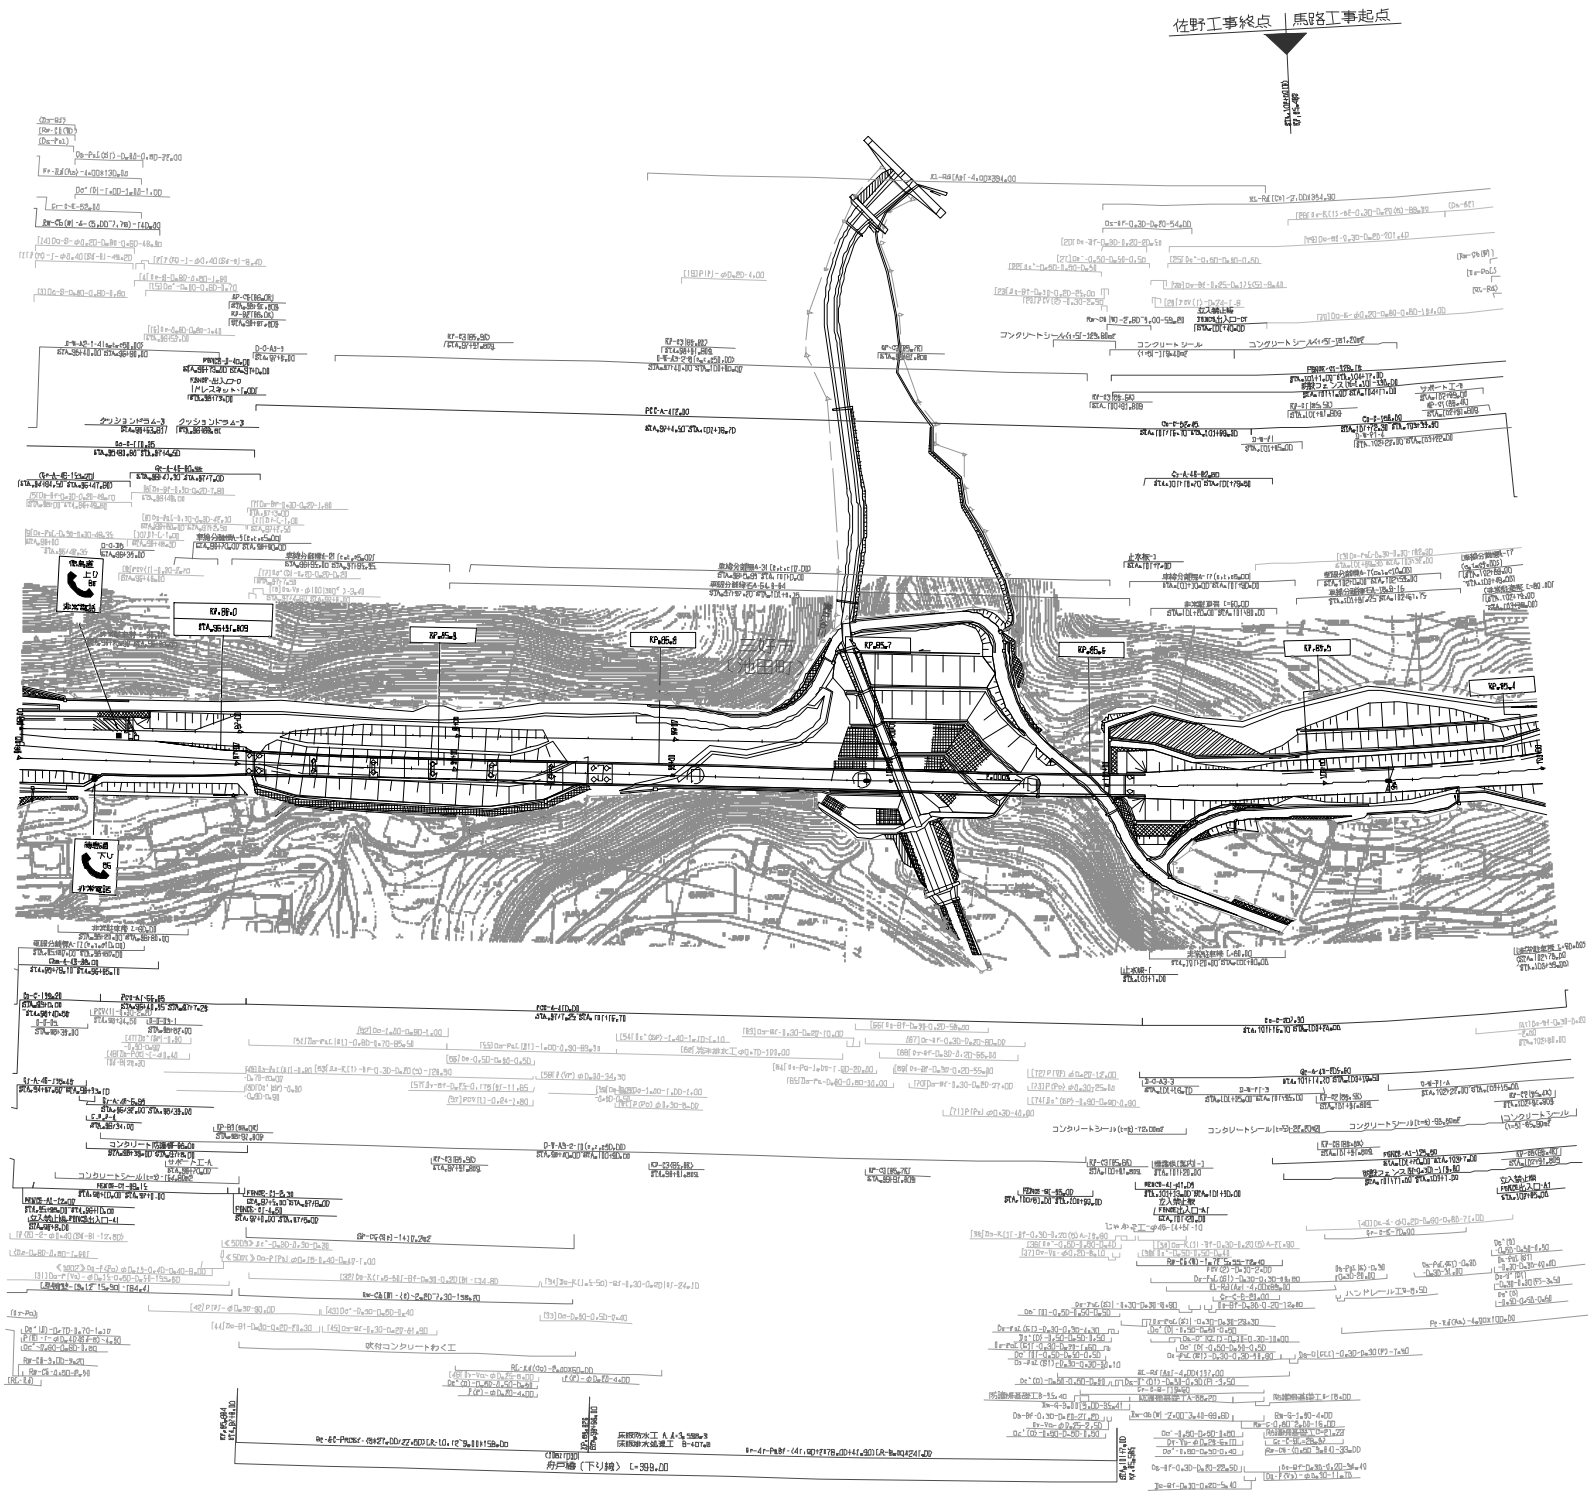

記載年月	備考
第1回 2008年 8月	

四国縦貫自動車道 徳島自動車道（井川池田～川之江東）			——
工種	管理用平面図		——
名称	KP.86.092～KP.85.392 STA.96+00(B)～STA.103+00(B)	縮尺 1/1000	17 31

西日本高速道路（株）四国支社

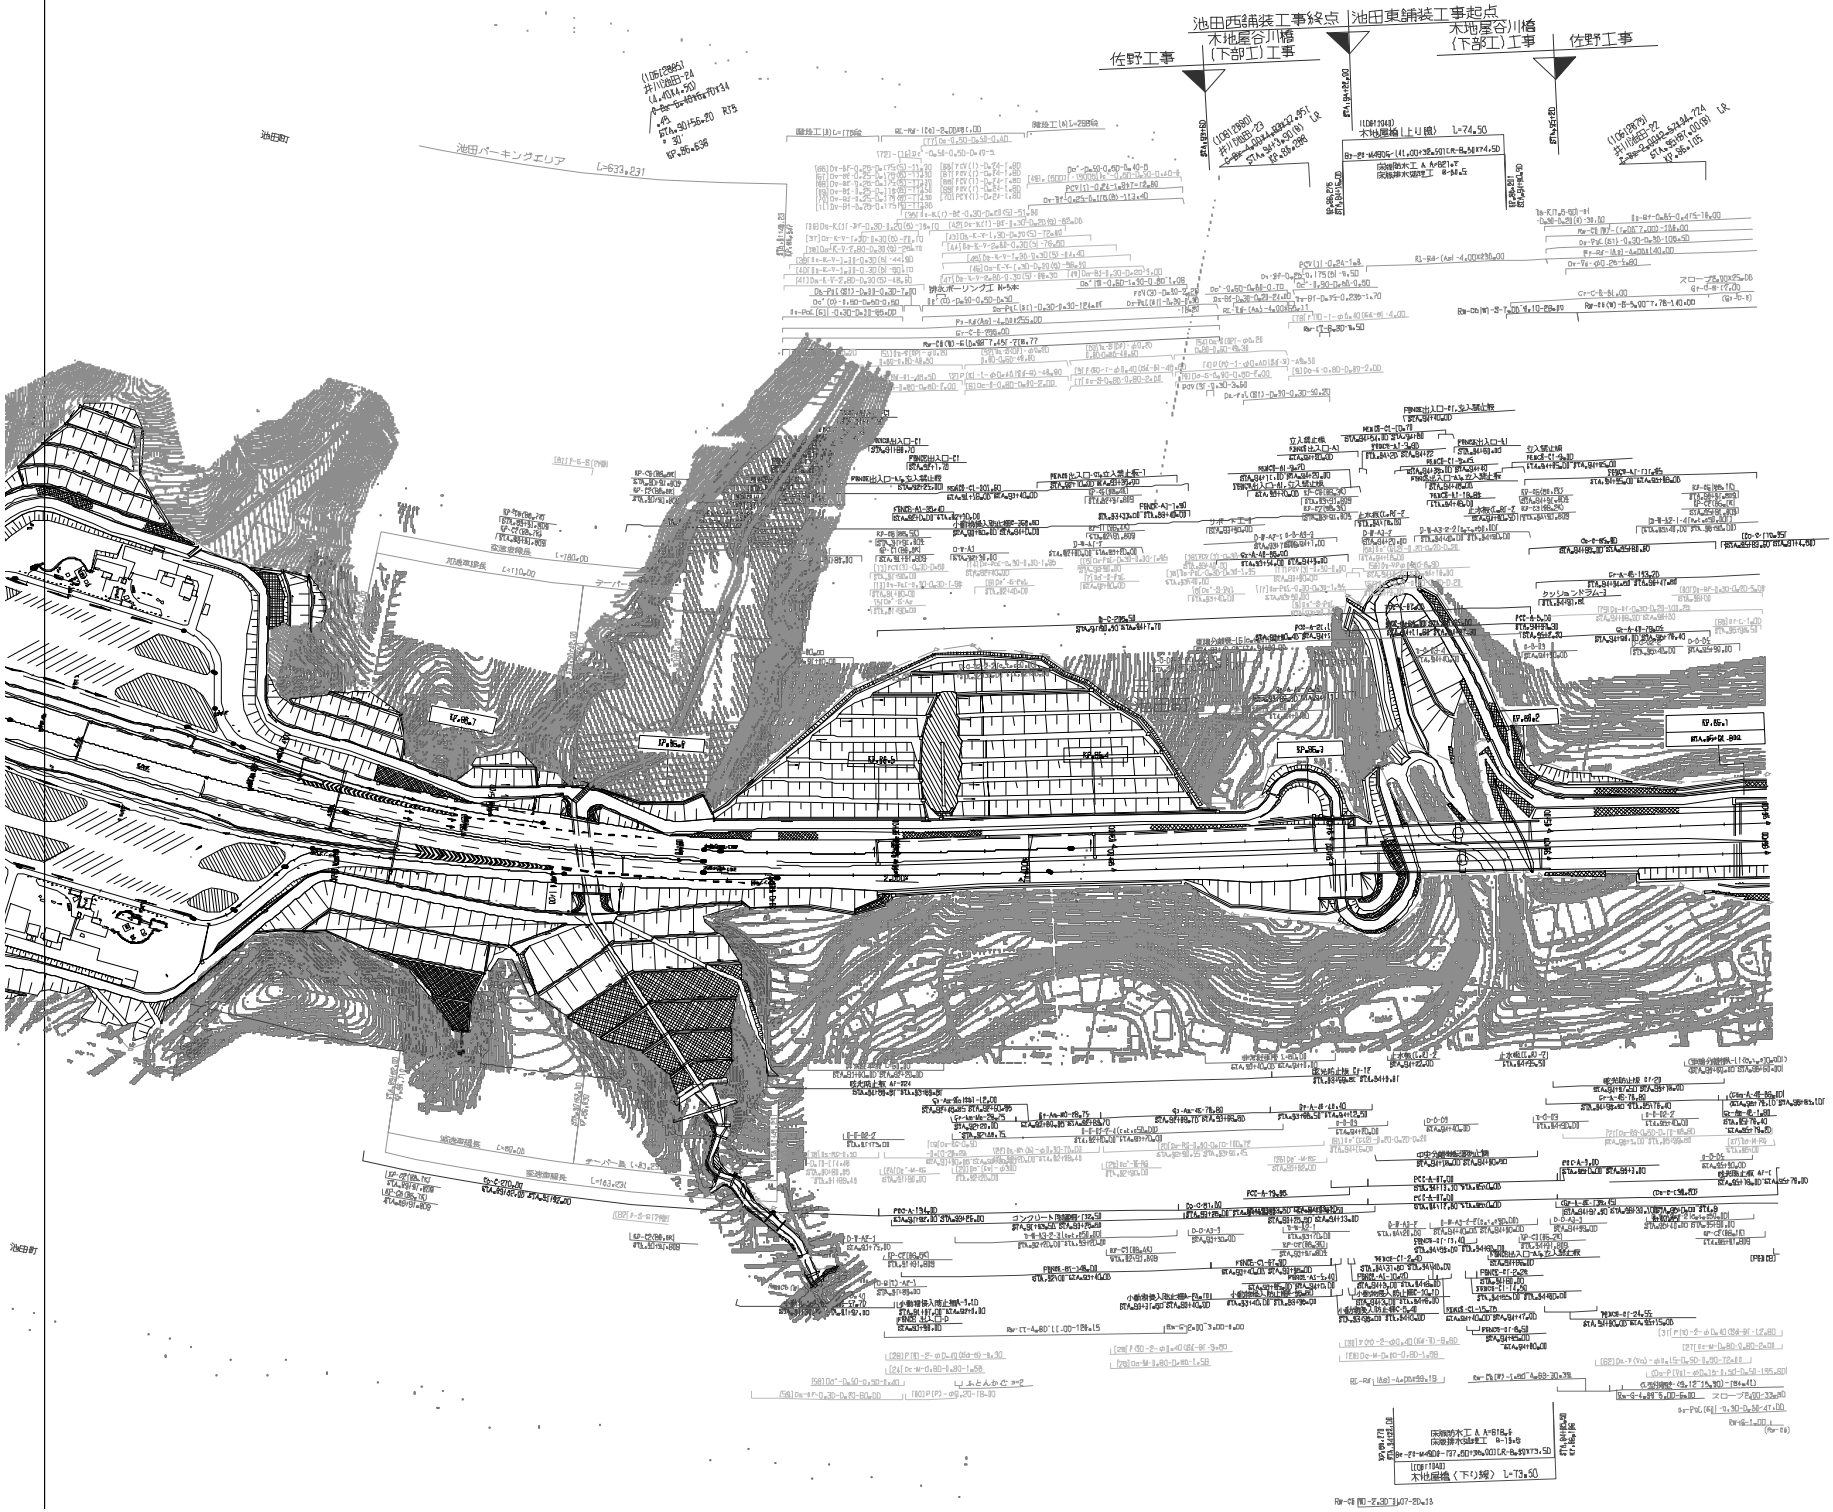

竣工年月	備考
第1回 2008年 3月	

四国縦貫自動車道 徳島自動車道（井川池田～川之江東）			——
工種	管理用平面図		——
名称	KP.86.792～KP.86.092 STA.89+0D～STA.96+0D	縮尺 1/1000	18 31

西日本高速道路（株）四国支社

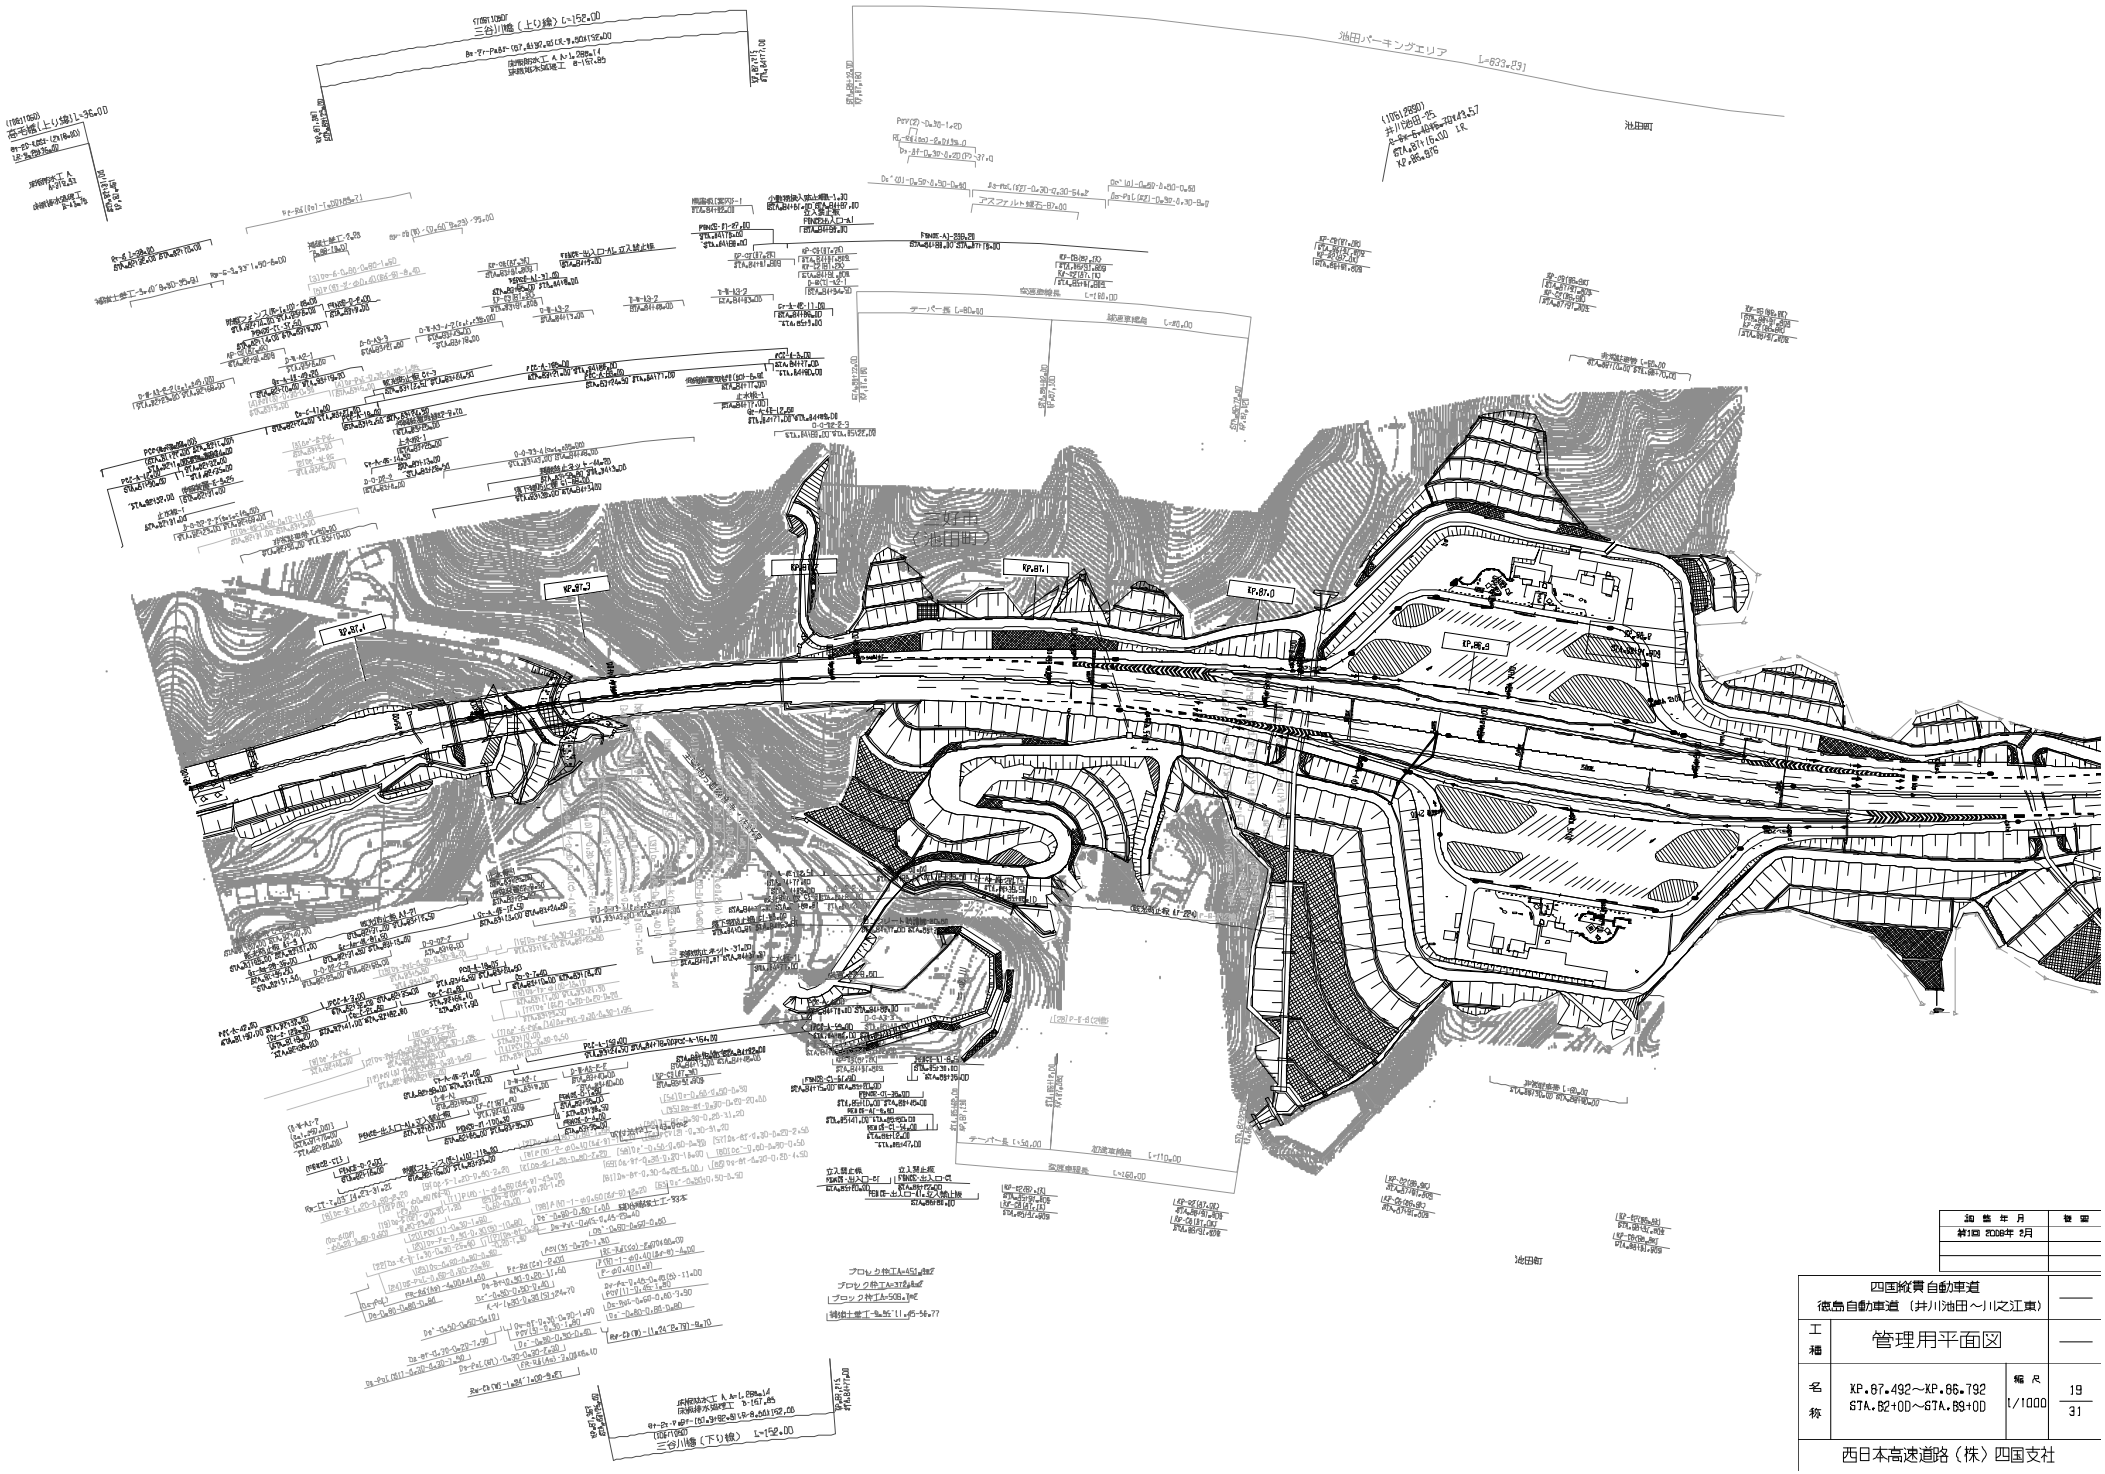

施設年月	備考
第1回 2008年 3月	

四国縦貫自動車道
徳島自動車道（井川池田～川之江東）

工種	管理用平面図		
名称	KP.87.492～KP.86.792 STA.82+00～STA.89+00	縮尺 1/1000	19 31

西日本高速道路（株）四国支社

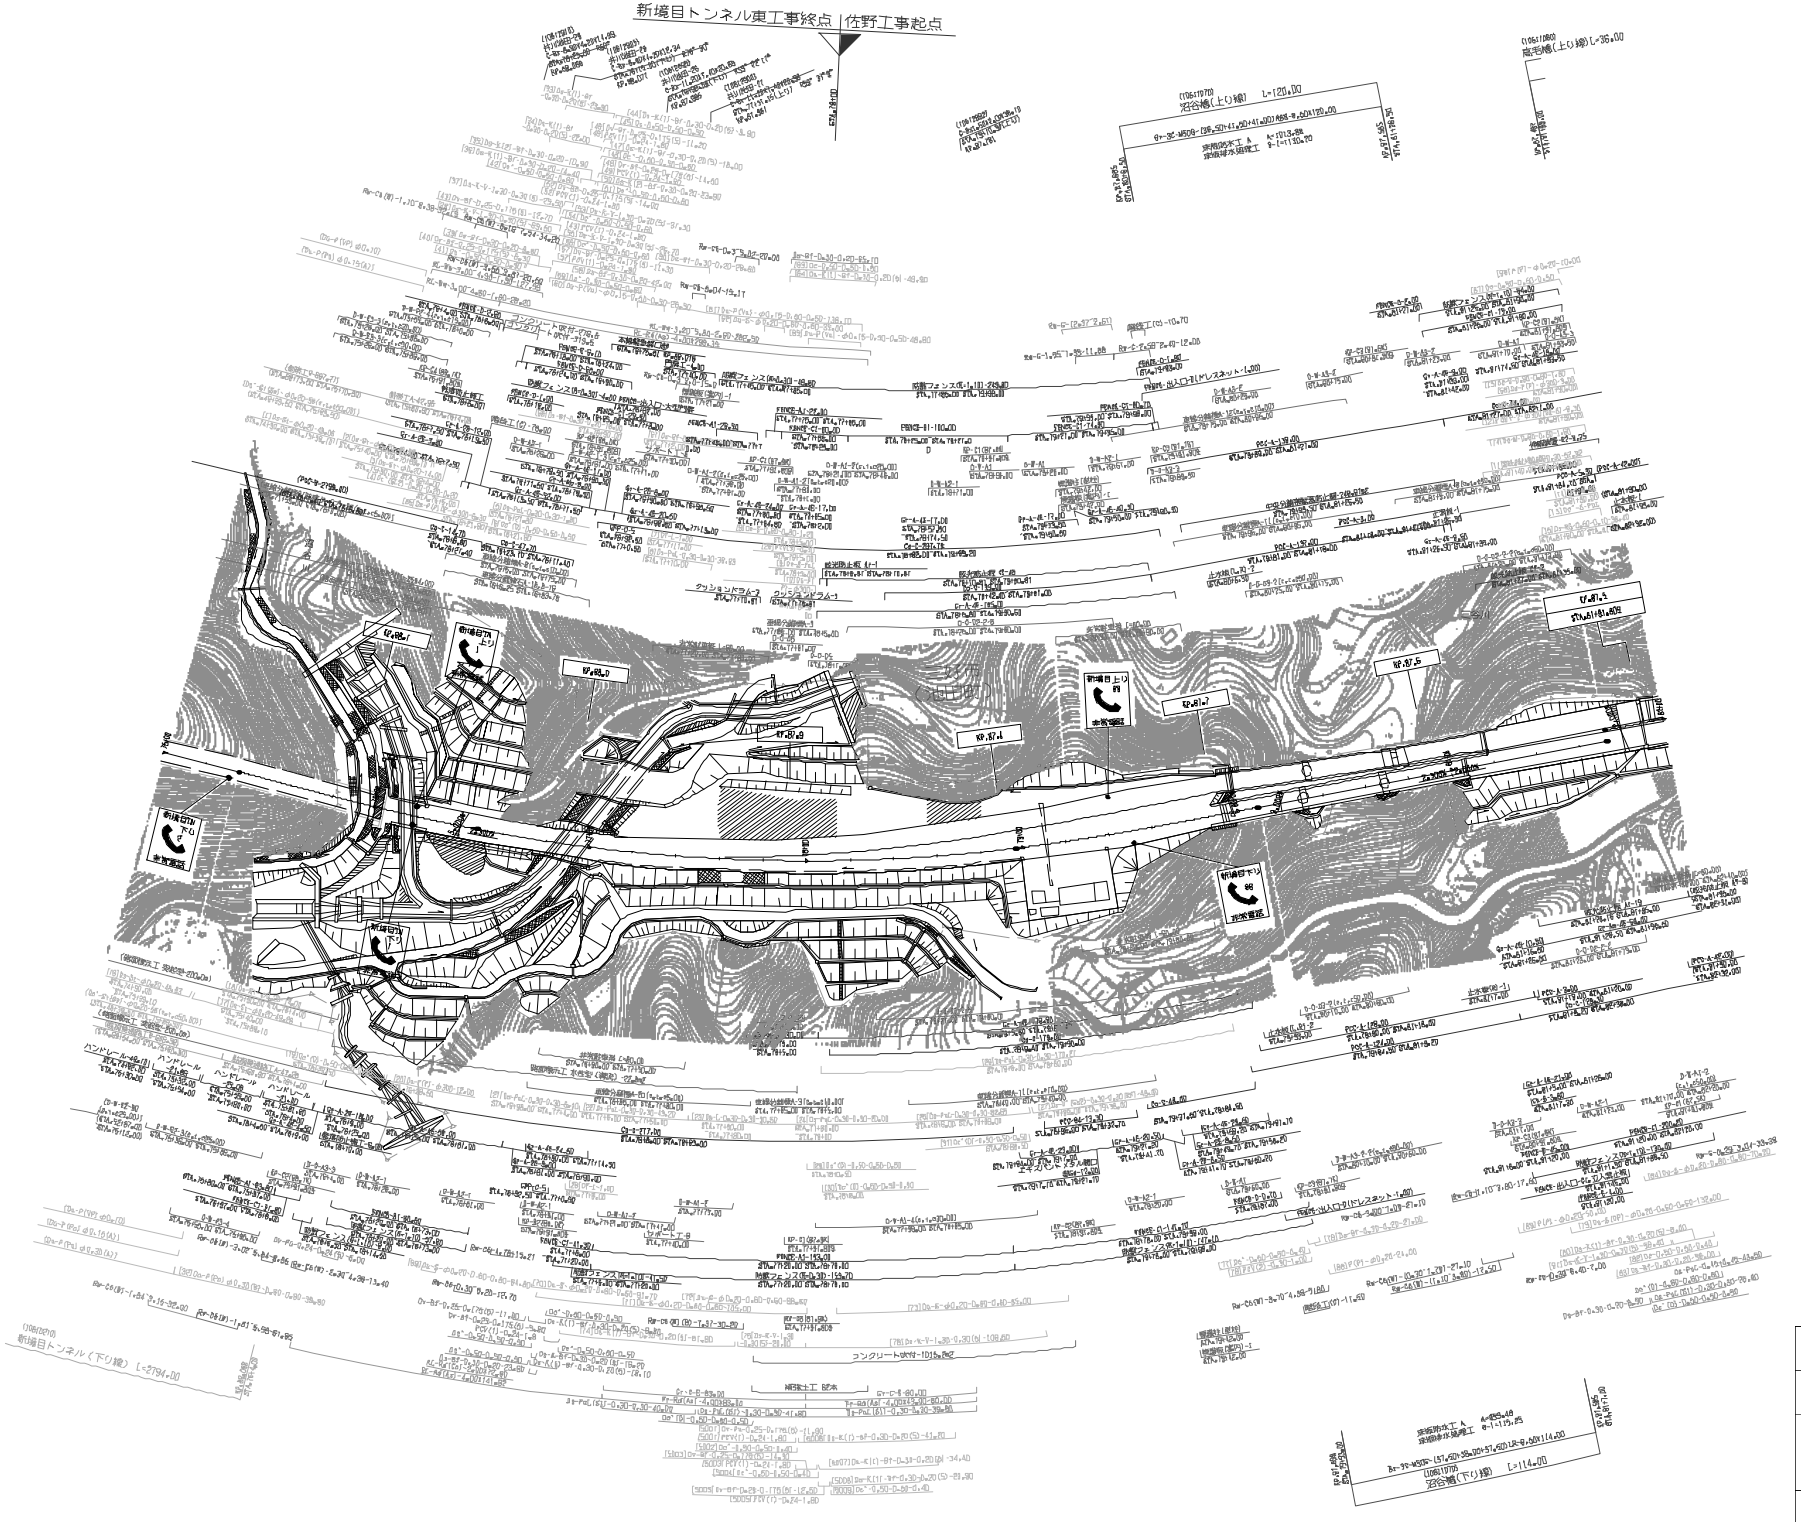
新塩目トンネル東工事終点
佐野工事起点
新塩目トンネル（下り線） L=2794.00
高毛橋（上り線） L=36.00
※谷橋（上り線） L=120.00
※谷橋（下り線） L=114.00
KP.87.4
KP.87.5
KP.87.6
KP.87.7
KP.87.8
KP.88.0
KP.88.1

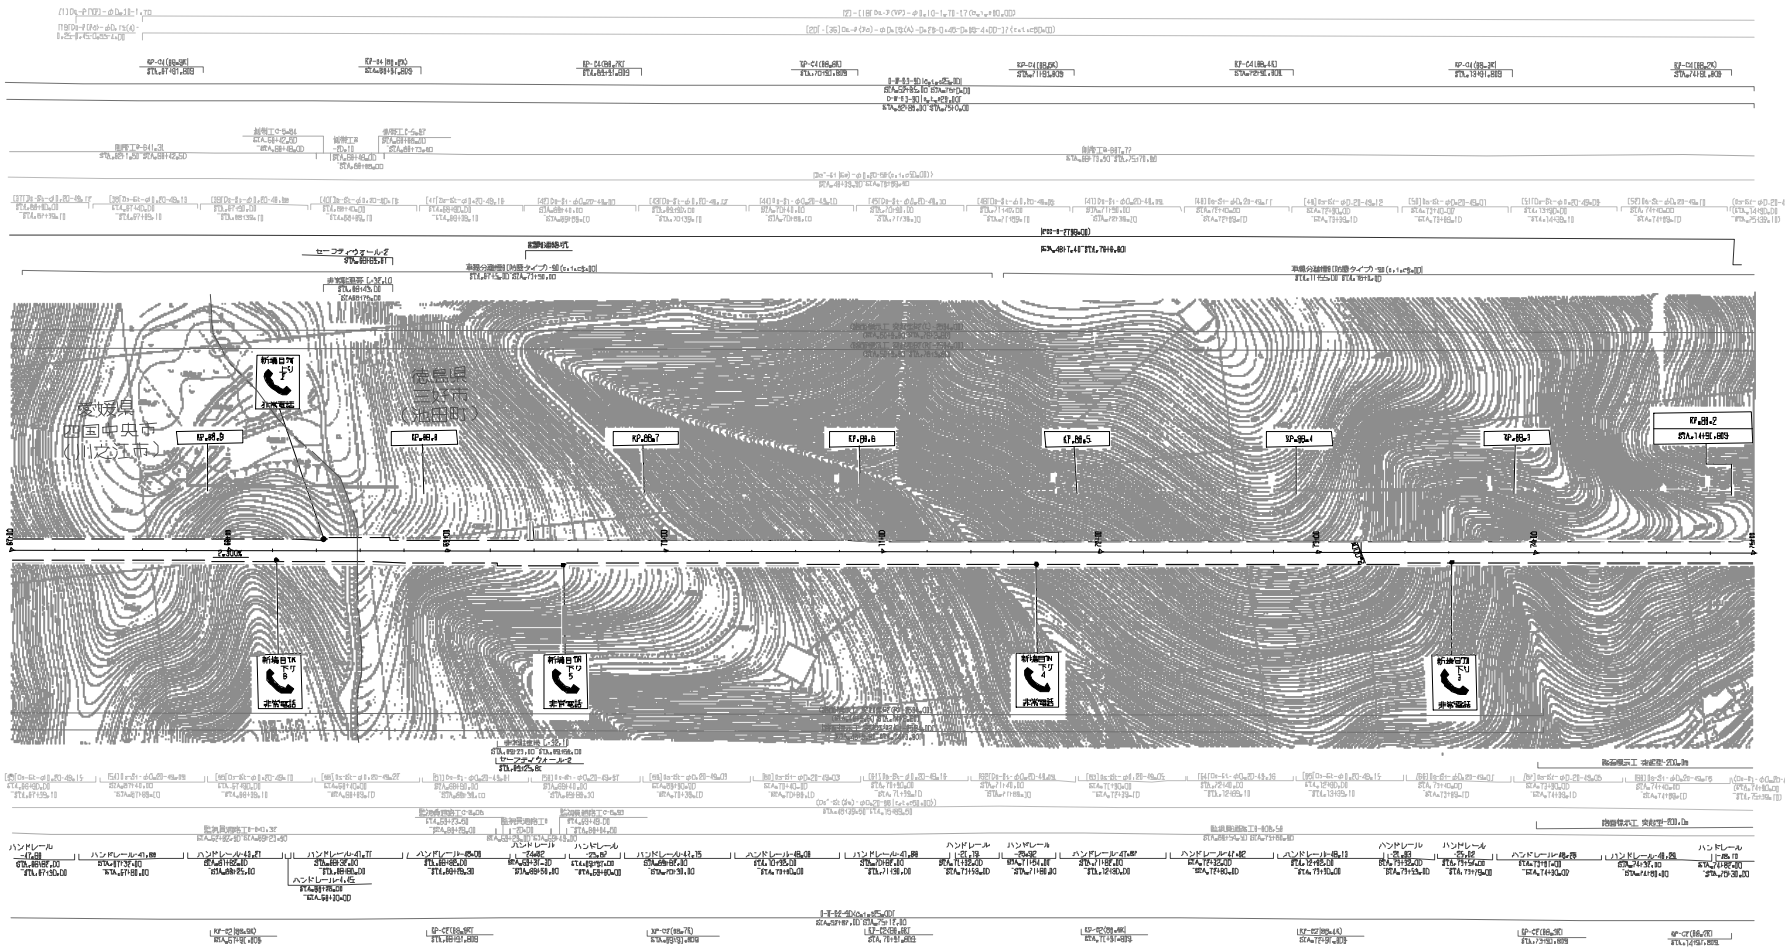

施設年月	備考
第1回 2008年 8月	

四国縦貫自動車道 徳島自動車道（井川池田～川之江東）			——
工種	管理用平面図		——
名称	KP.88.992～KP.88.192 STA.67+00～STA.75+00	縮尺 1/1000	21 31

西日本高速道路（株）四国支社

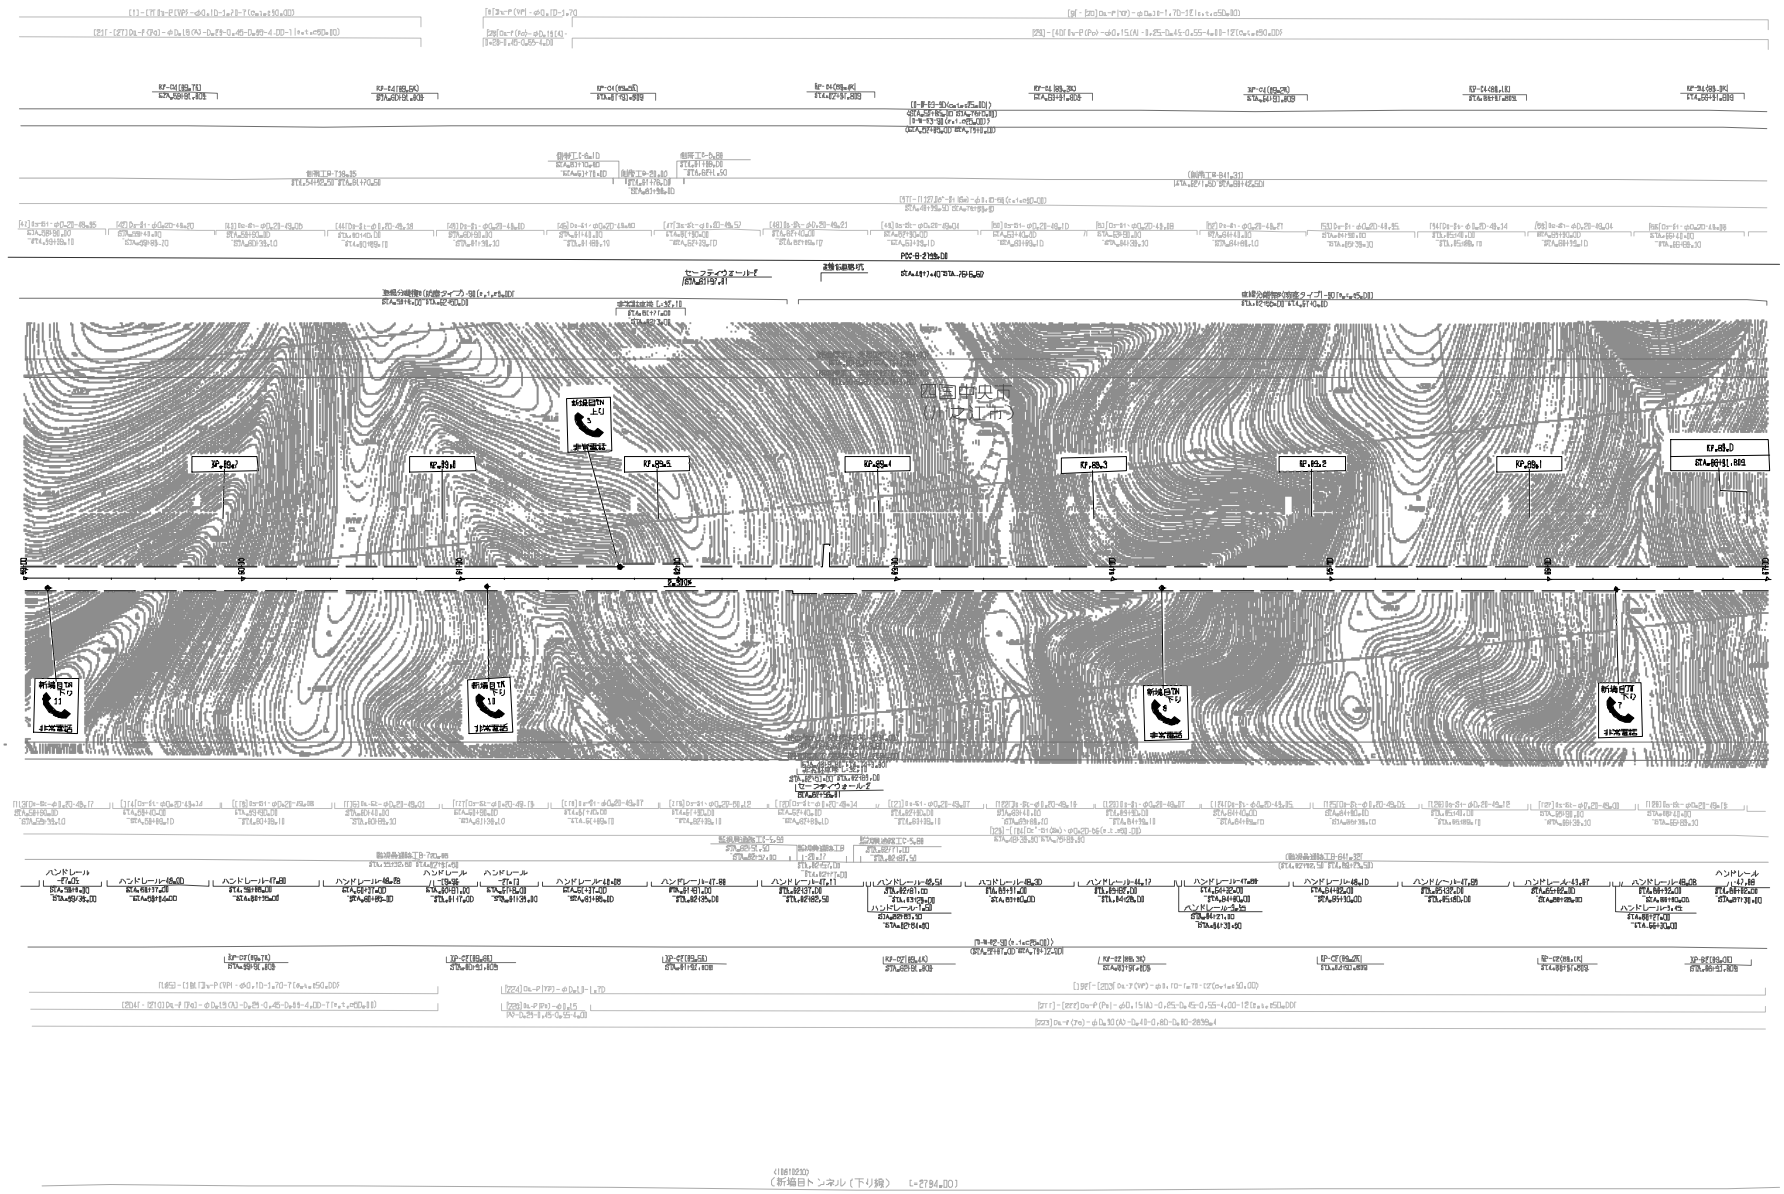

改 訂 年 月	備 考
第1回 2008年 3月	

	四国縦貫自動車道 徳島自動車道（井川池田～川之江東）		——
工種	管理用平面図		——
名称	KP.89.792～KP.98.992 STA.59+00～STA.67+00	縮尺 1/1000	22 31

西日本高速道路（株）四国支社

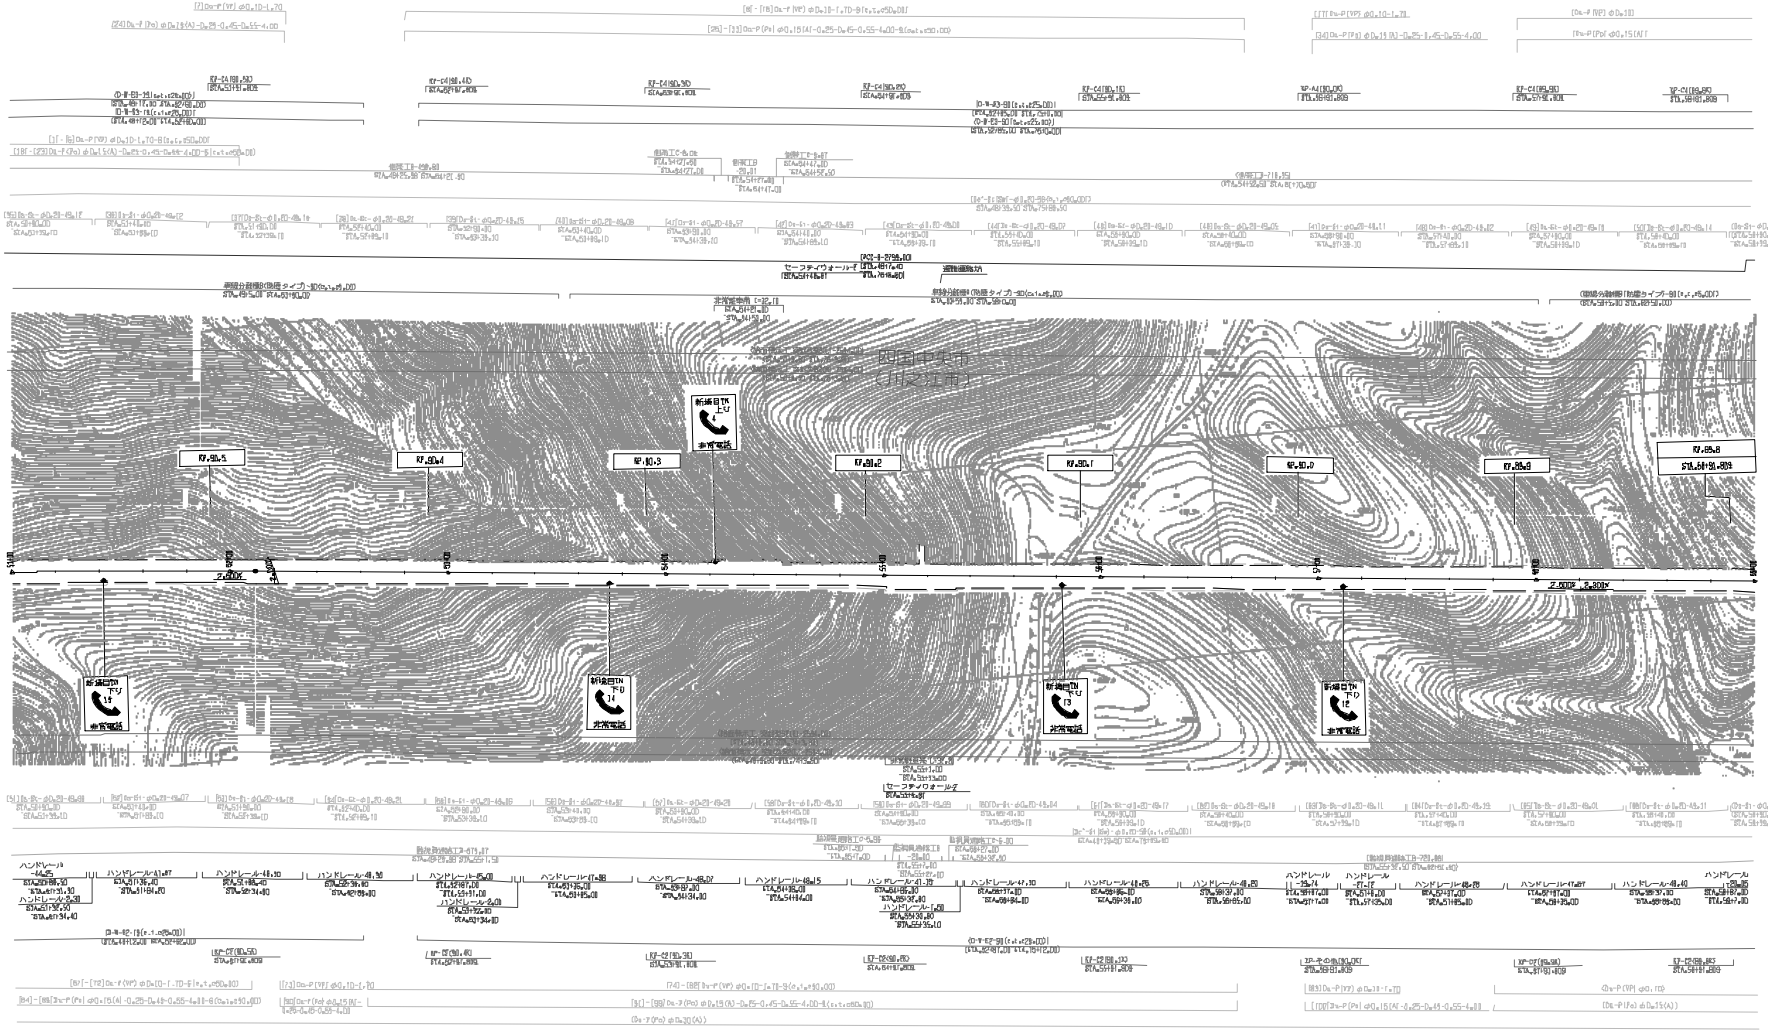

記載年月	備考
第1回 2008年 3月	

四国縦貫自動車道 徳島自動車道（井川池田～川之江東）			―
工種	管理用平面図		―
名称	KP.90.592～KP.89.792 STA.51+00～STA.59+00	縮尺 1/1000	23 31

西日本高速道路（株）四国支社

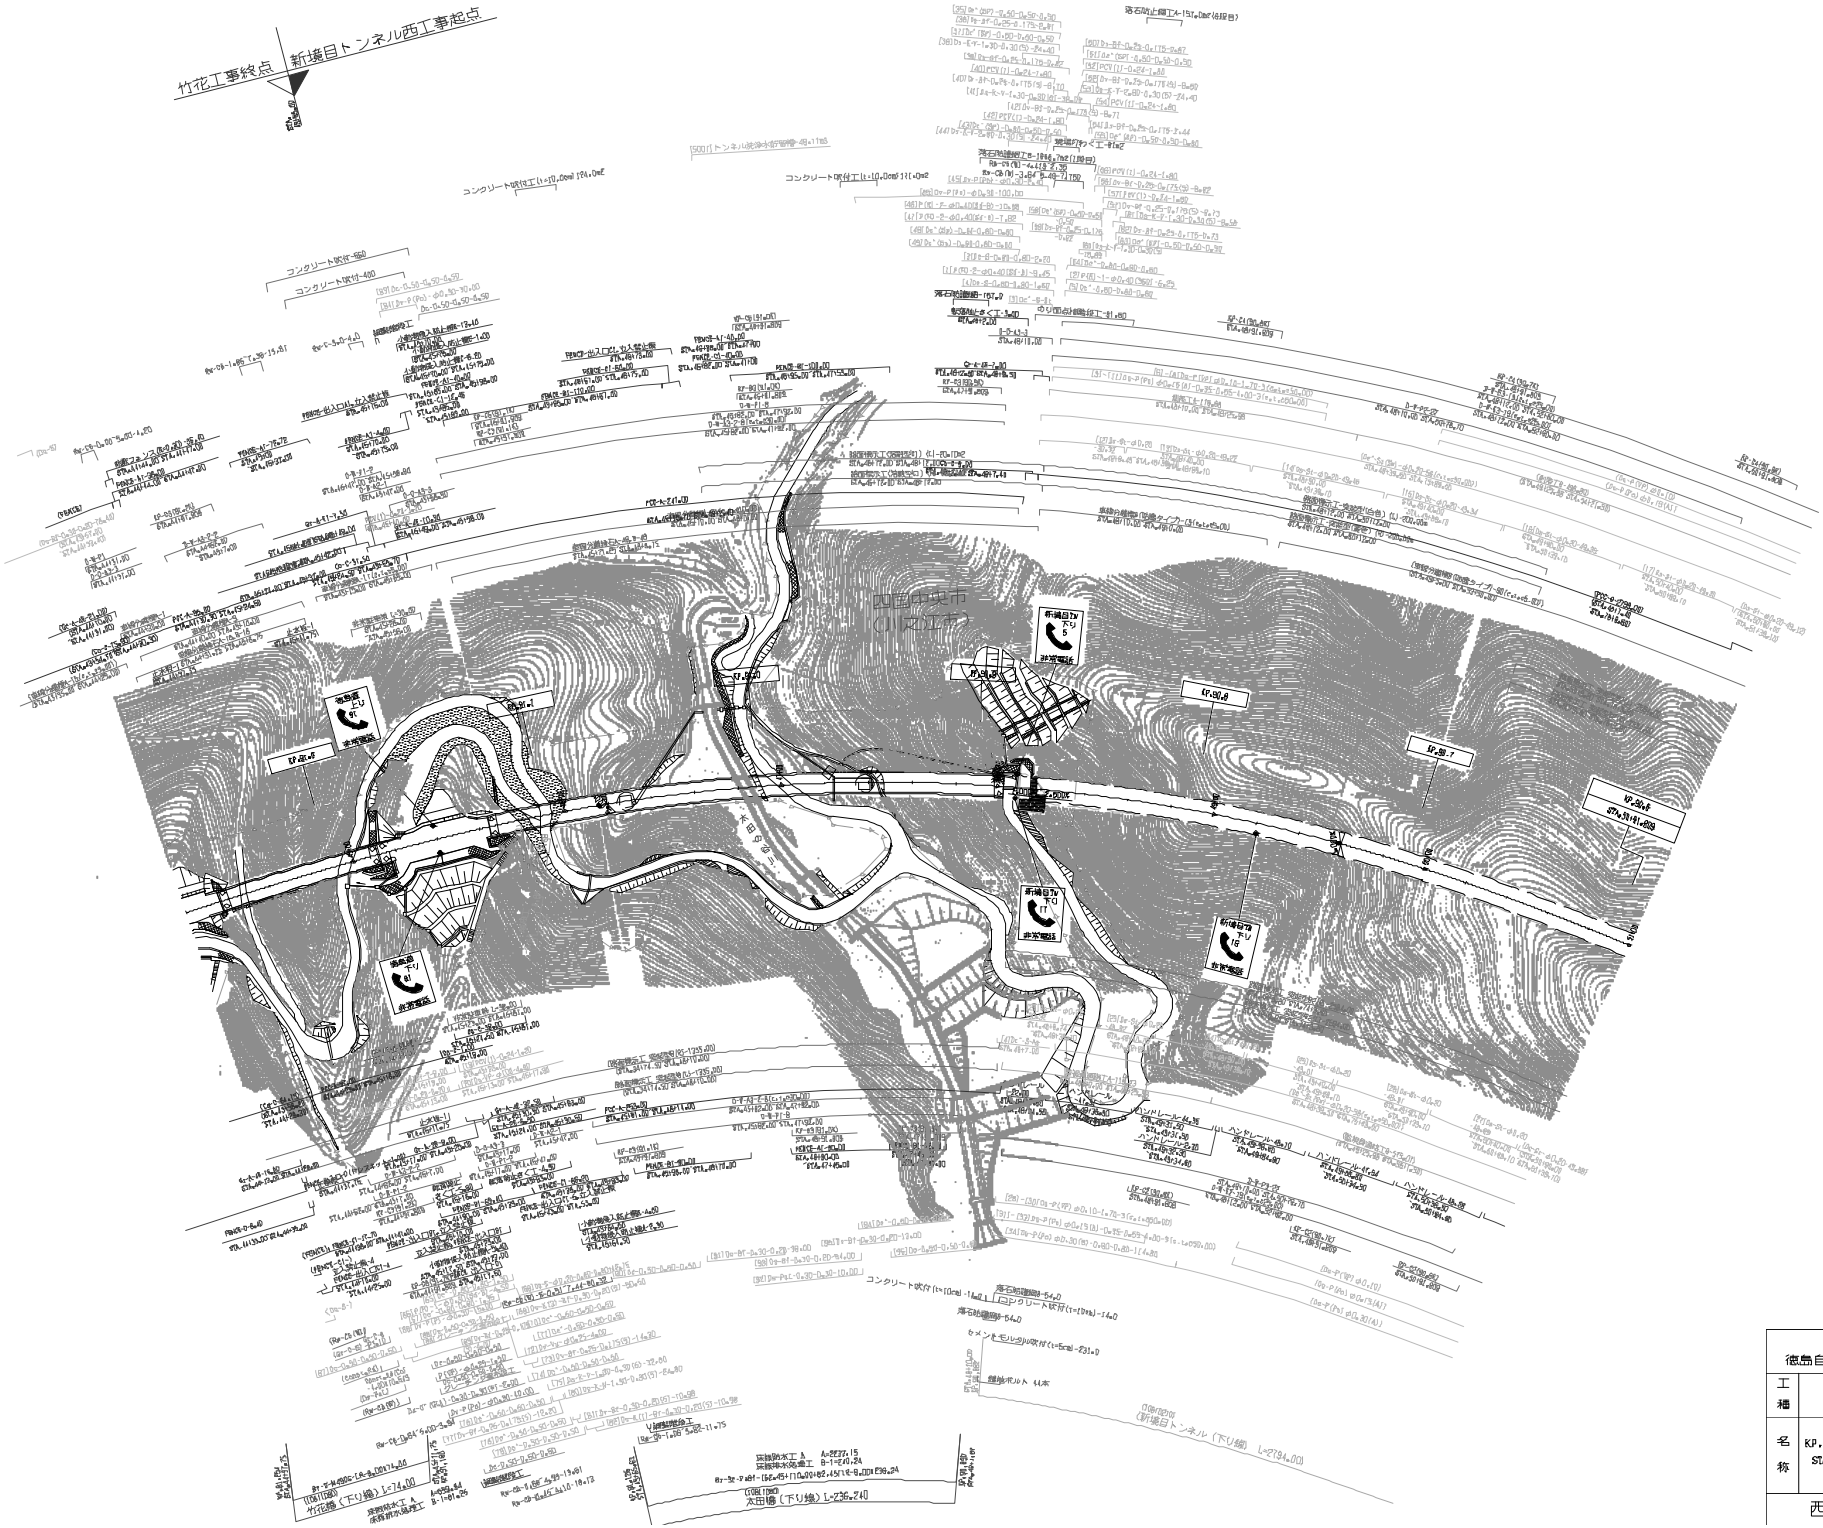

記	整	年	月	備	考
第1回		2008年	8月		

四国縦貫自動車道 徳島自動車道（井川池田～川之江東）			——
工種	管理用平面図		——
名称	KP.91.272～KP.90.592 STA.44+20.000～STA.51+00	縮尺 1/1000	24 31

西日本高速道路（株）四国支社

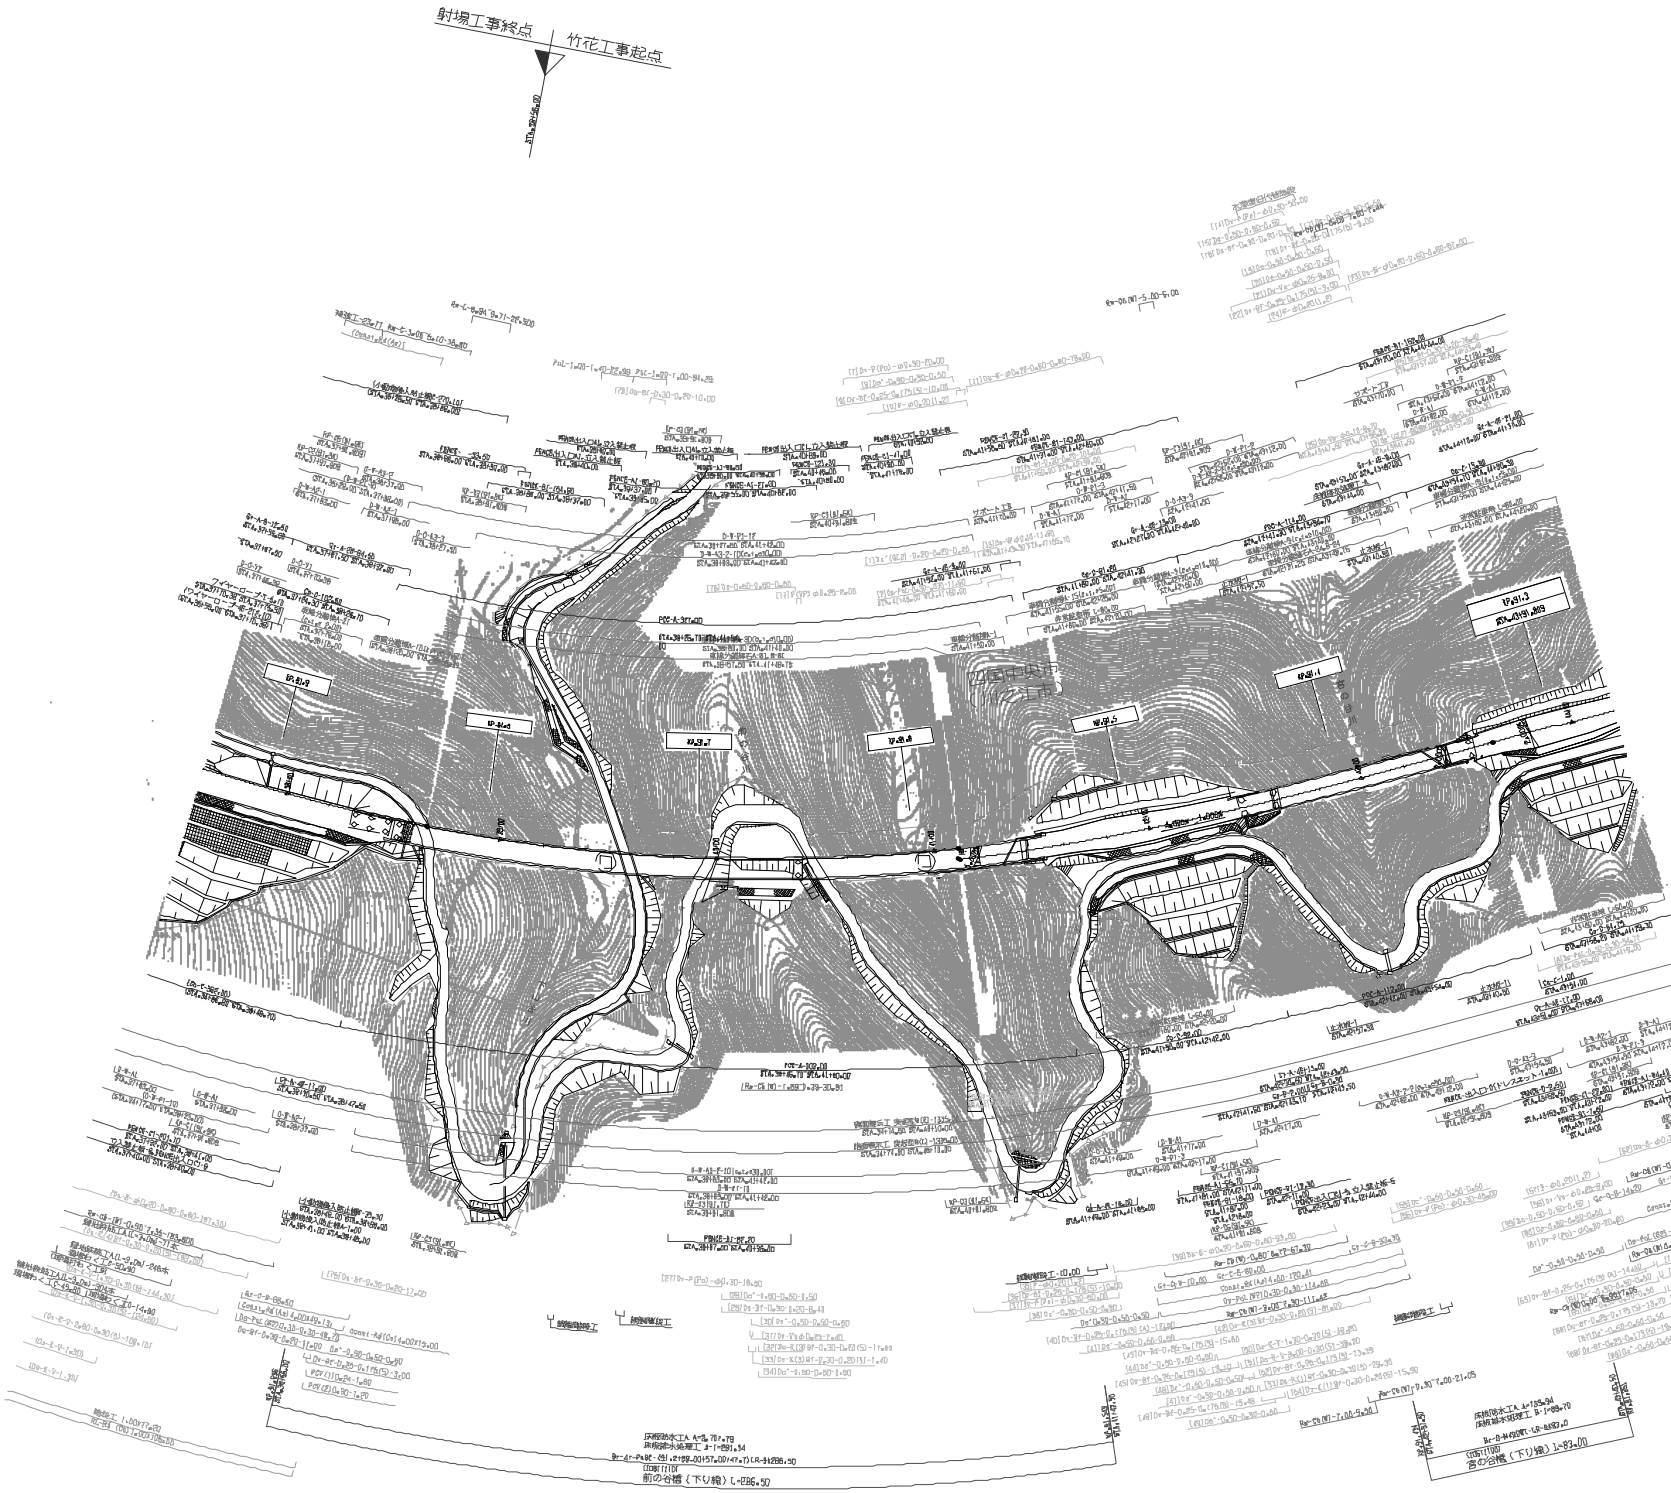

記	整	年	月	備	考
第1回	2008年	8月			

四国縦貫自動車道
徳島自動車道（井川池田～川之江東）

工種	管理用平面図		
名称	KP.91.932～KP.91.272 STA.37+60.000～STA.44+20.000	縮尺 1/1000	25/31

西日本高速道路（株）四国支社

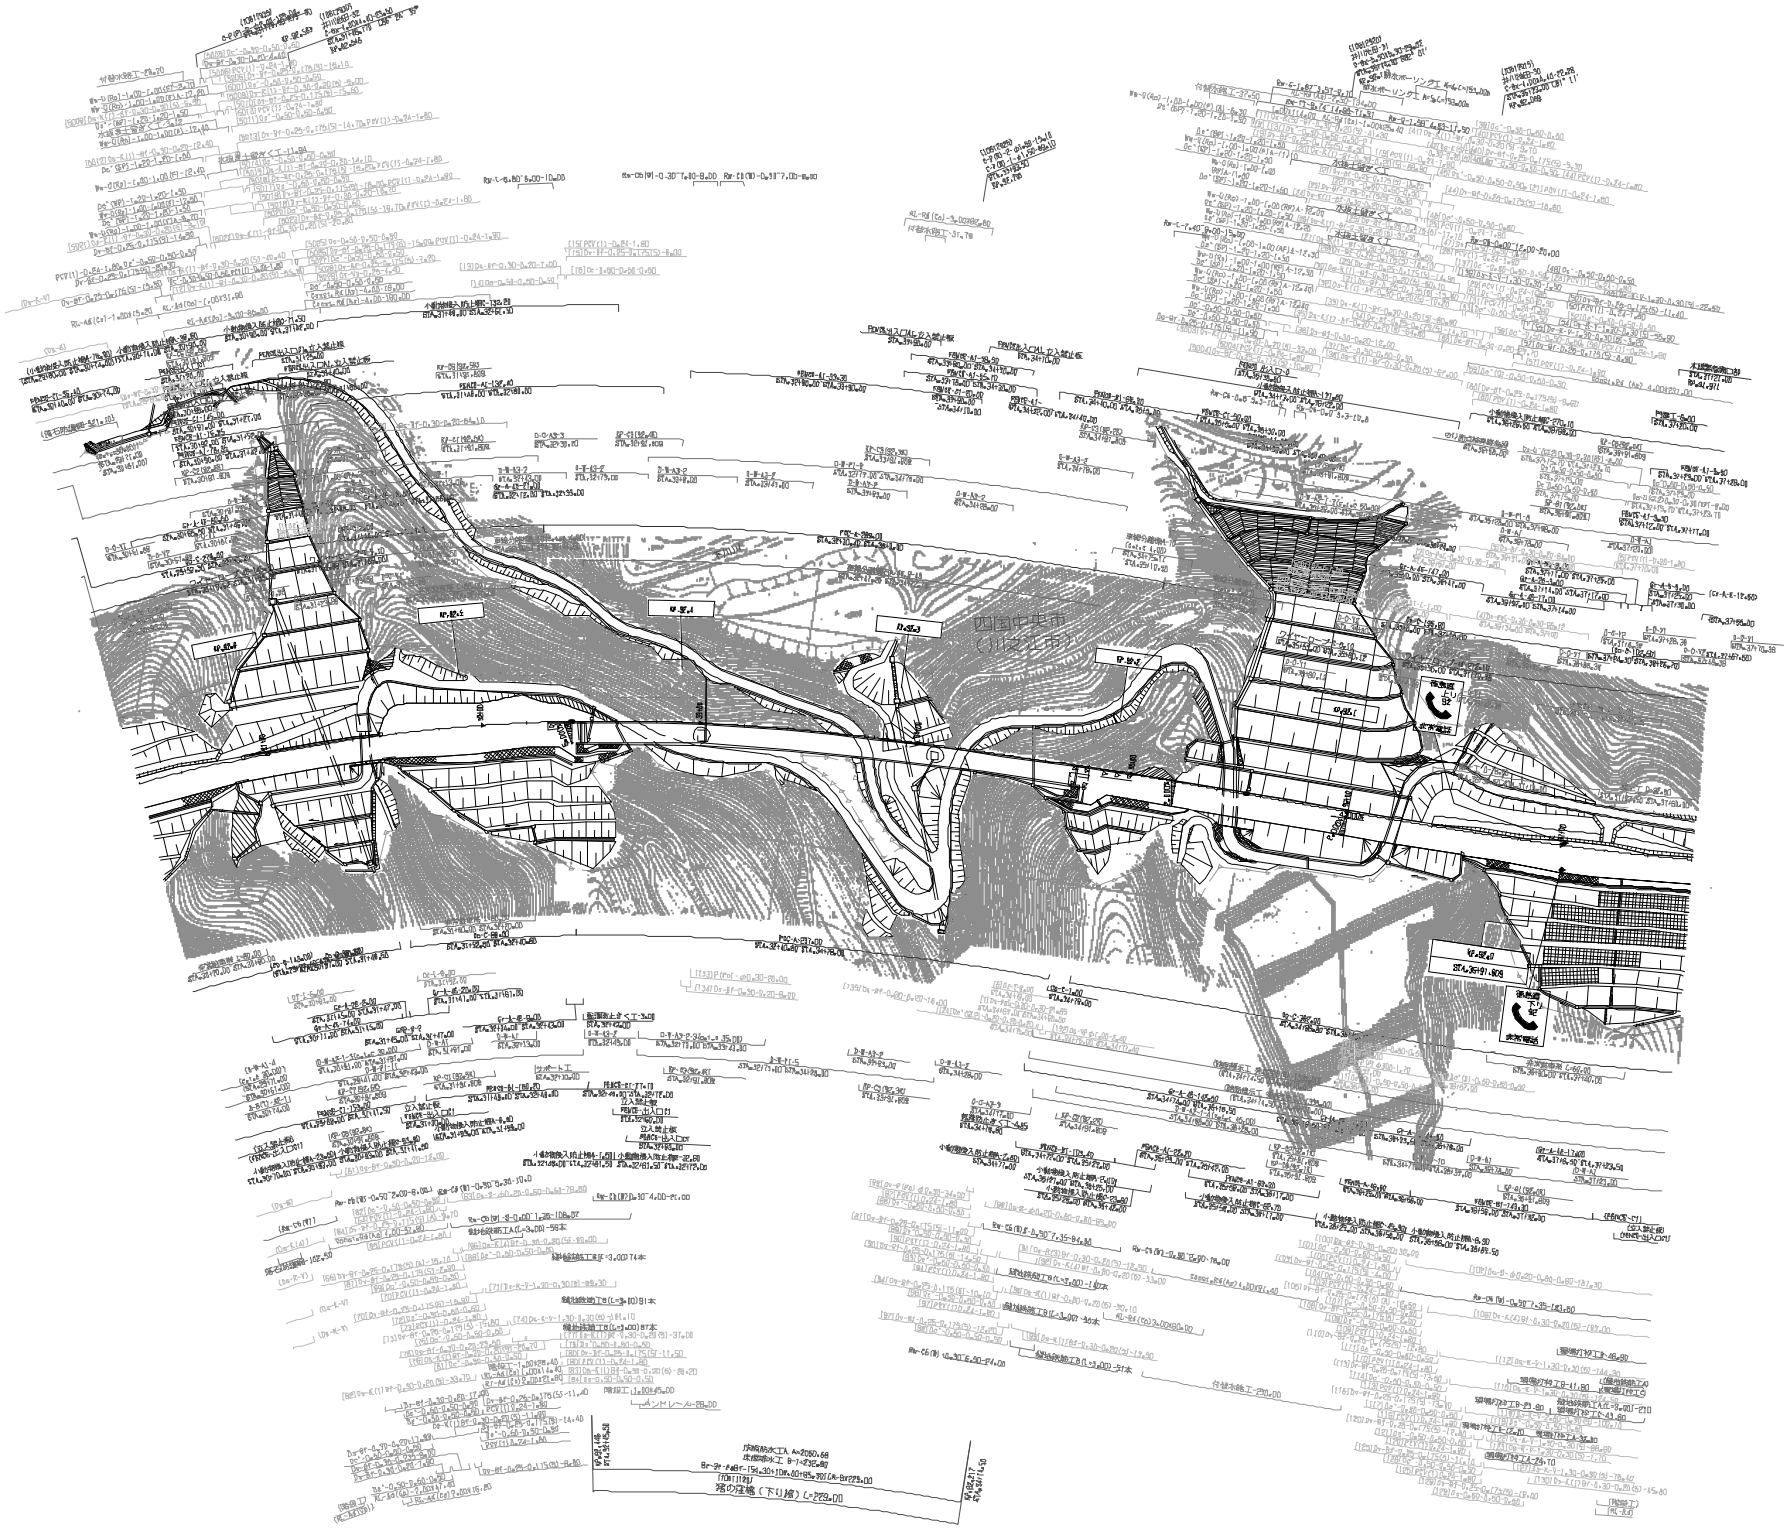

施設年月	備考
第1回 2008年 3月	

四国縦貫自動車道
徳島自動車道（井川池田～川之江東）

工種	管理用平面図		
名称	KP.92.652～KP.91.932 STA.30+40.000～STA.37+60.000	縮尺 1/1000	26 31

西日本高速道路（株）四国支社

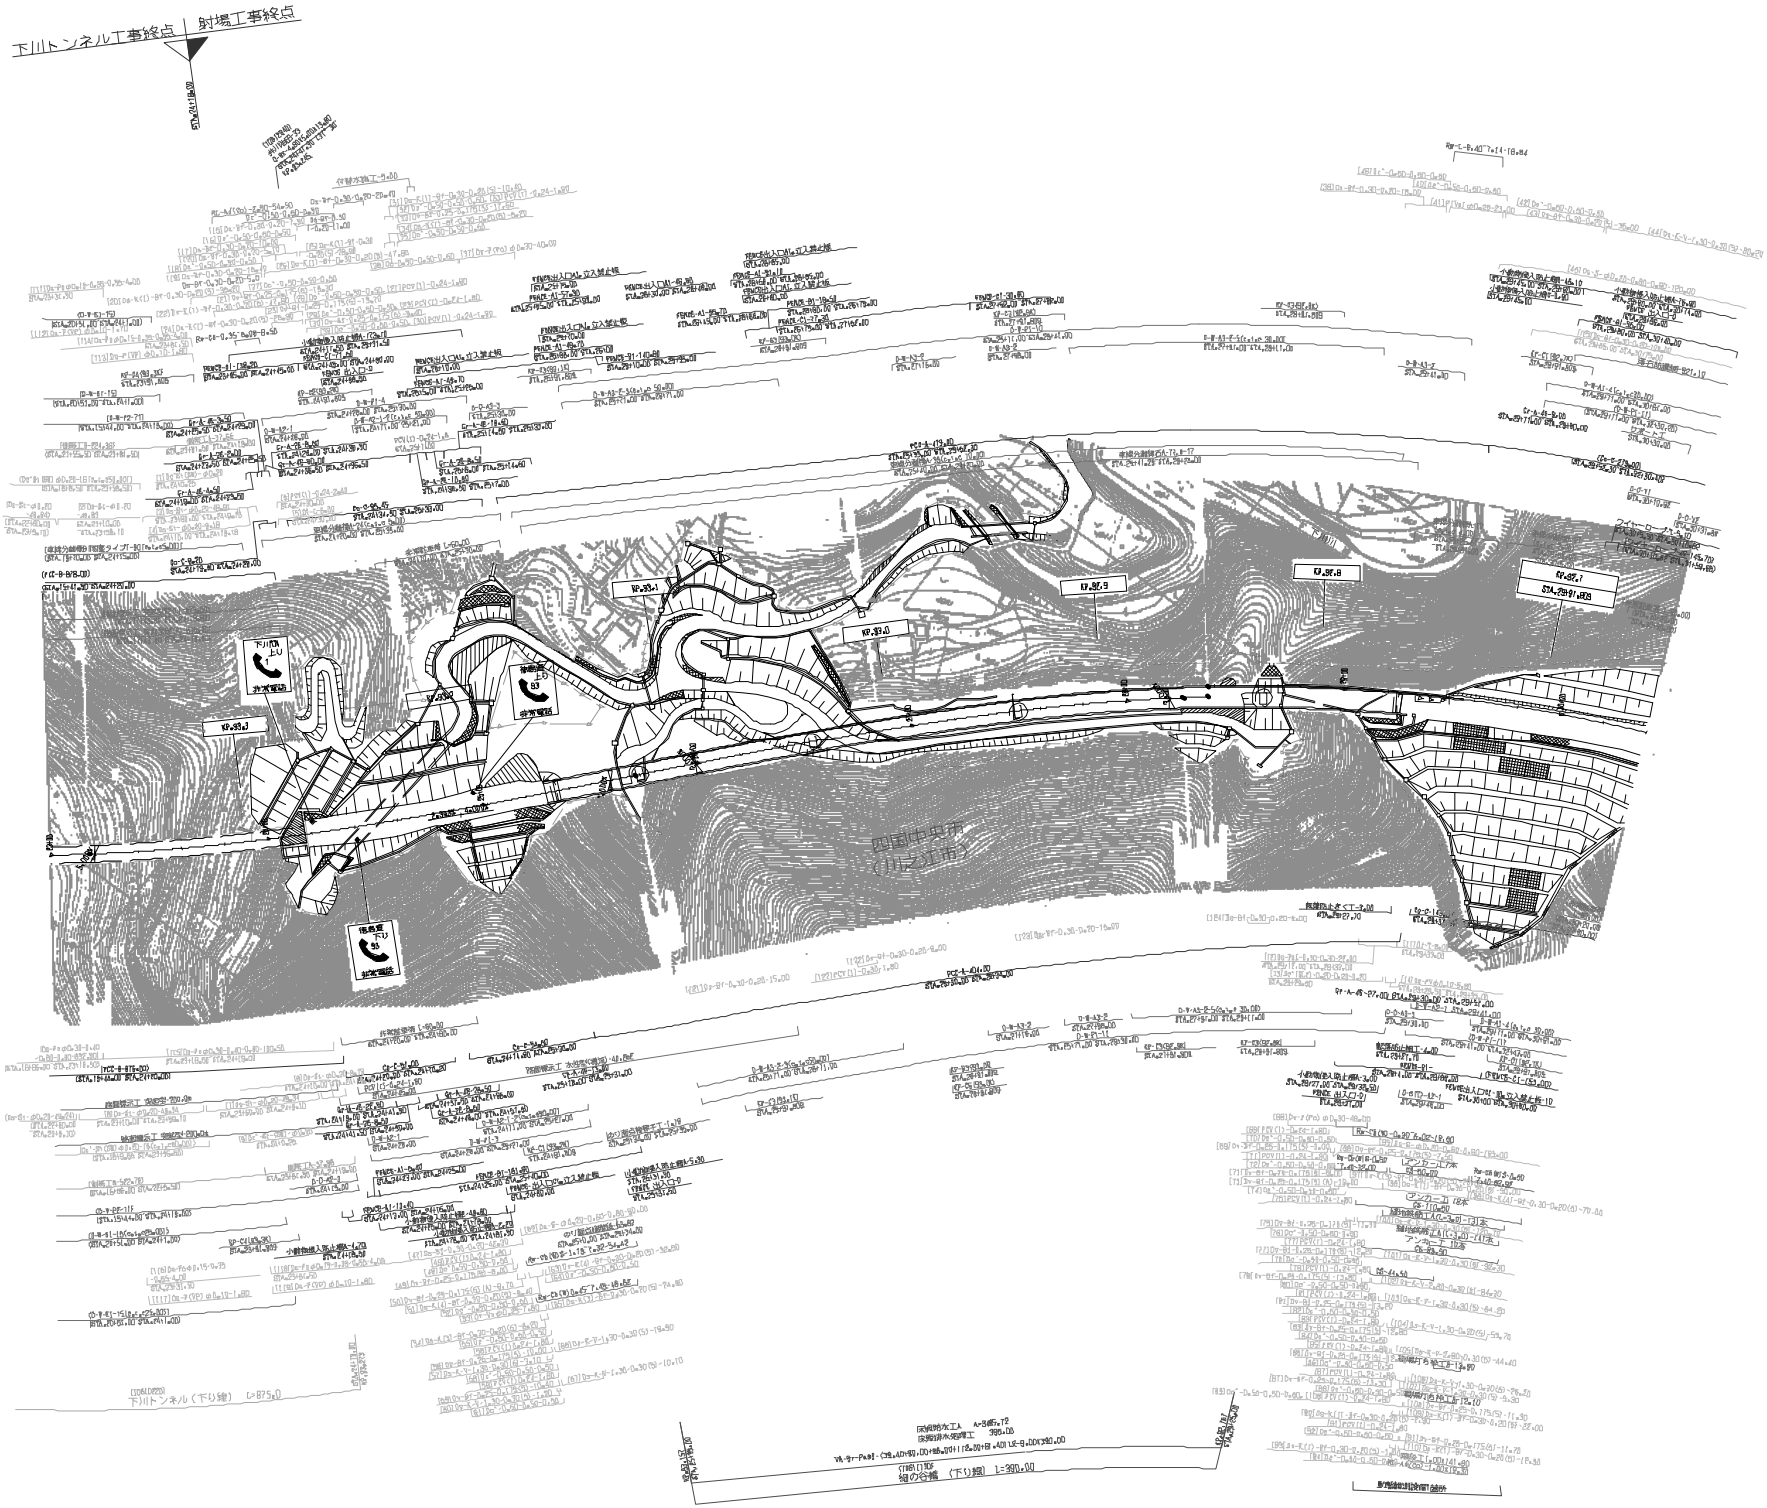

記	整	年	月	備	考
第1回	2008年	8月			

四国縦貫自動車道 徳島自動車道（井川池田～川之江東）			——
工種	管理用平面図		——
名称	KP.93.392～KP.92.652 STA.23H00～STA.30H40.000	縮尺 1/1000	27 31

西日本高速道路（株）四国支社

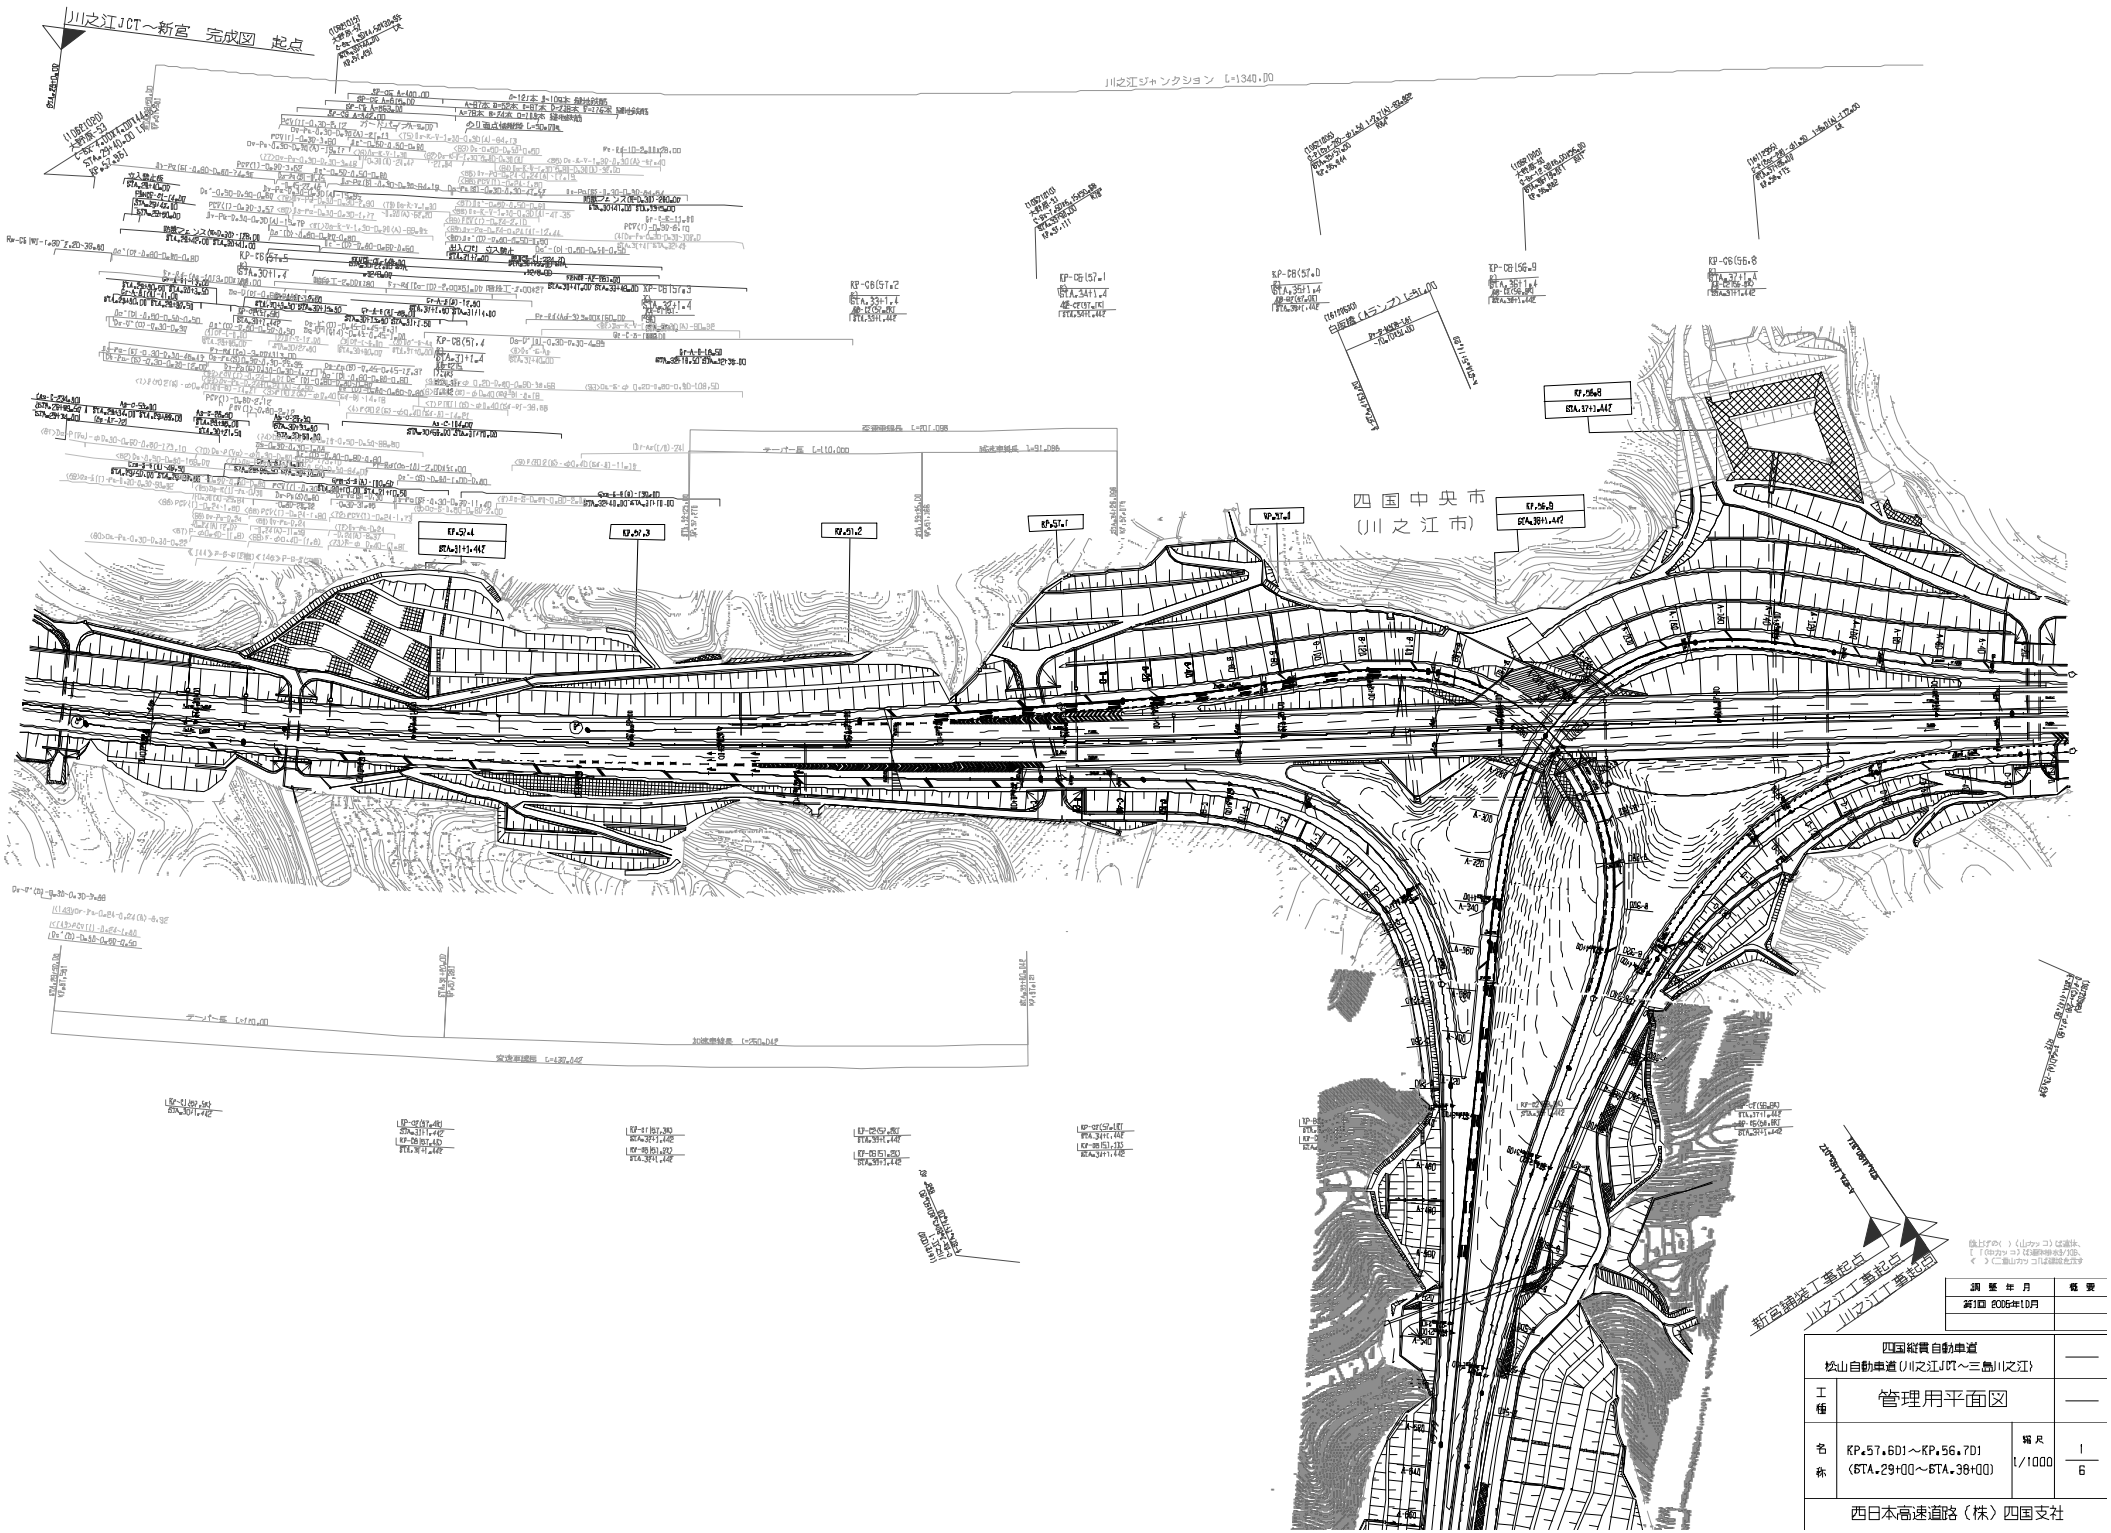

調整年月	概要
第1回 2006年10月	

四国縦貫自動車道 松山自動車道(川之江JCT～三島川之江)			——
工種	管理用平面図		——
名称	KP.57.601～KP.56.701 (STA.29+00～STA.38+00)	縮尺 1/1000	1 6

西日本高速道路（株）四国支社

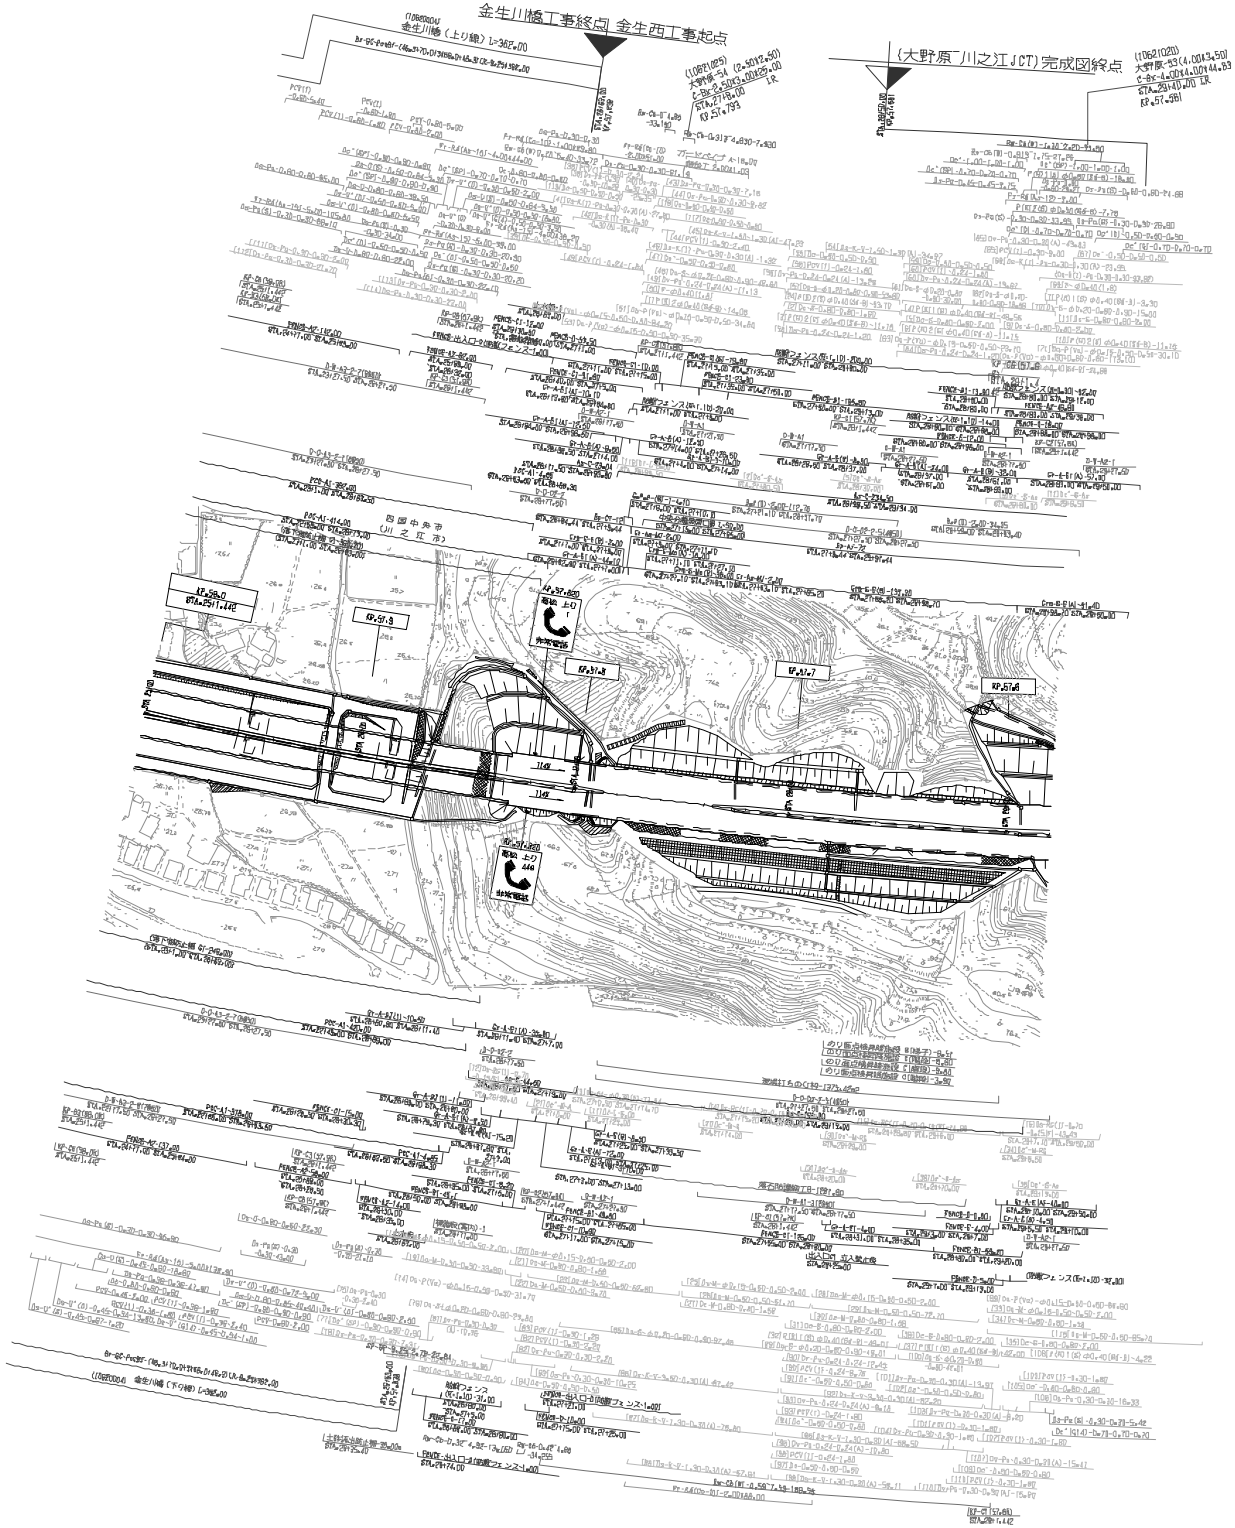

調整年月	概要
第1回 2005年10月	

四国縦貫自動車道 松山自動車道(川之江JCT～三島川之江)			——
工種	管理用平面図		——
名称	KP.58.000～KP.57.600 (STA.25+00～STA.29+00)	縮尺 1/1000	2 6

西日本高速道路（株）四国支社

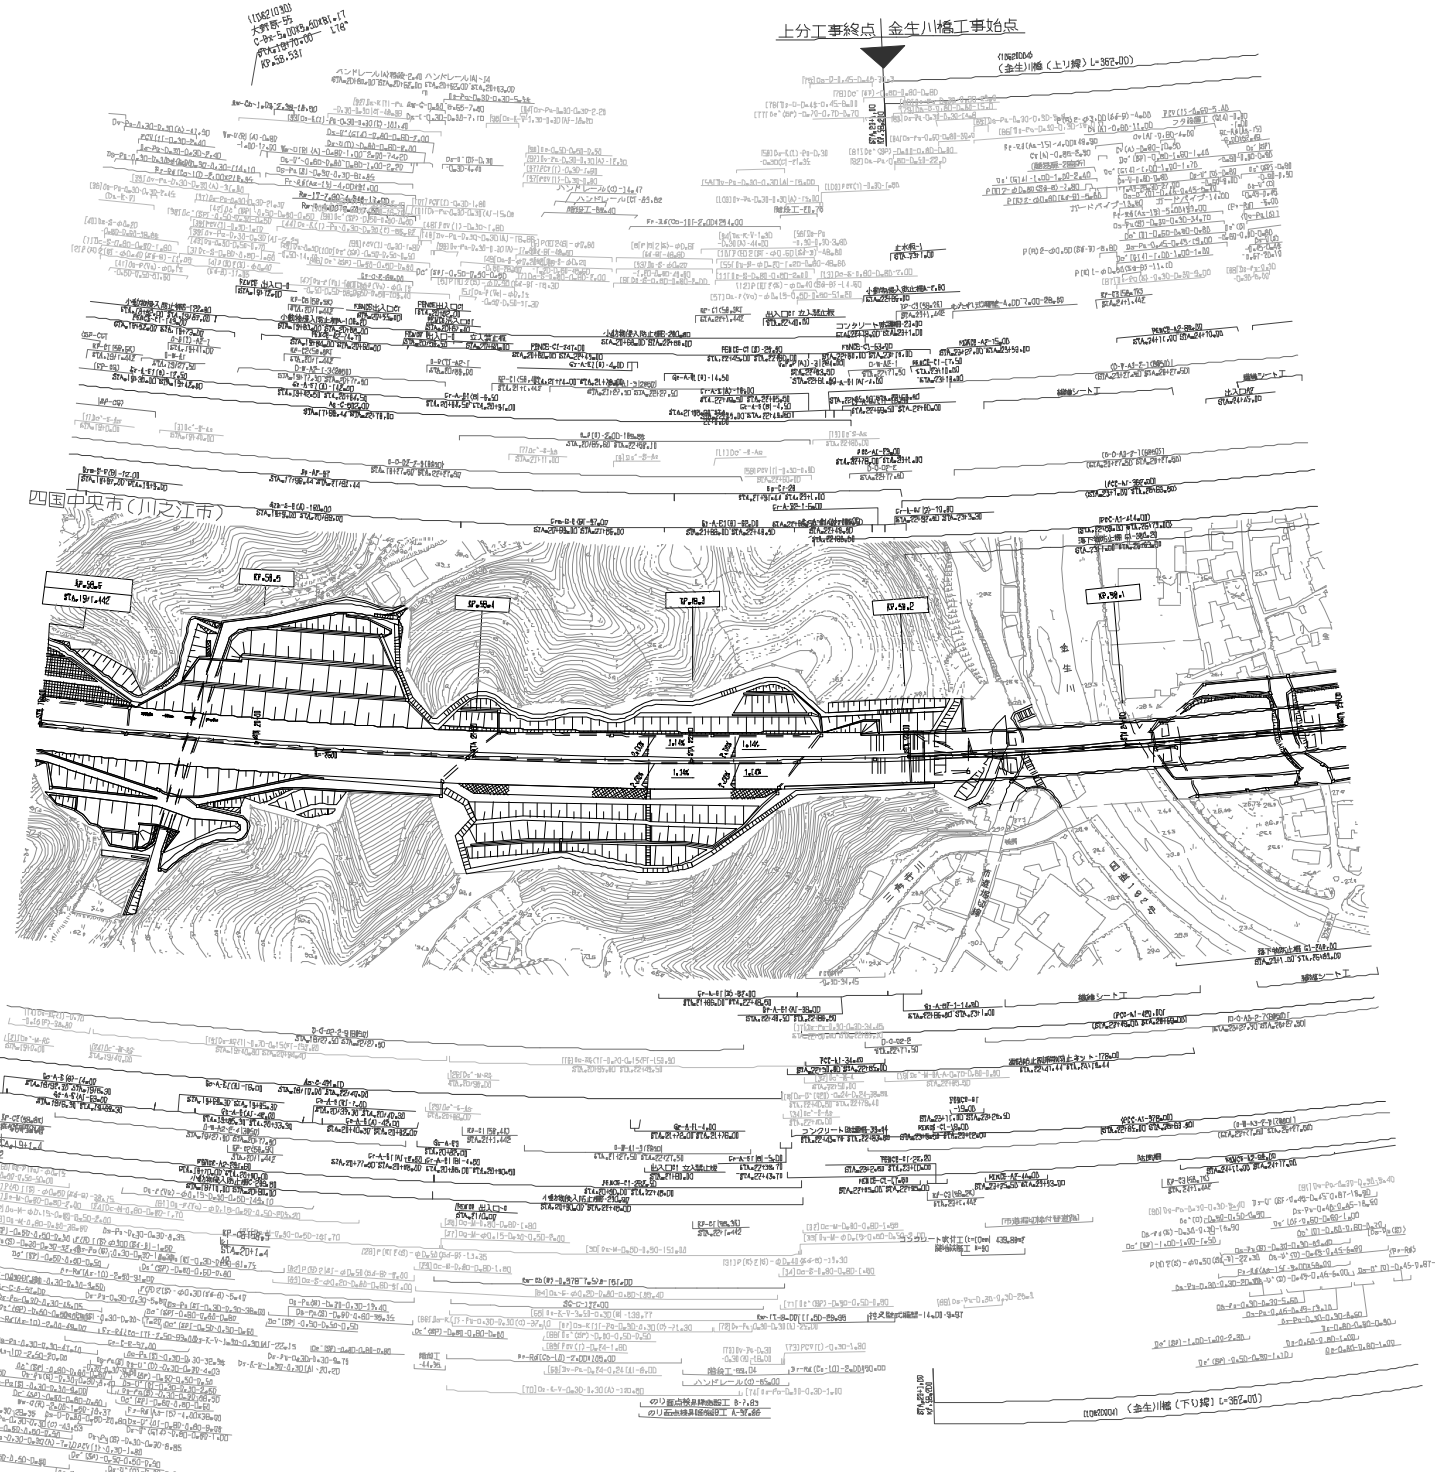

知 悉 年 月	備 考

四国縦貫自動車道 松山自動車道(川之江JCT～三島川之江)			——
工種	管理用平面図		——
名称	KP.58.6D1～KP.58.0D1 (STA.19+00～STA.25+00)	縮尺 1/1000	3 6

西日本高速道路（株）四国支社

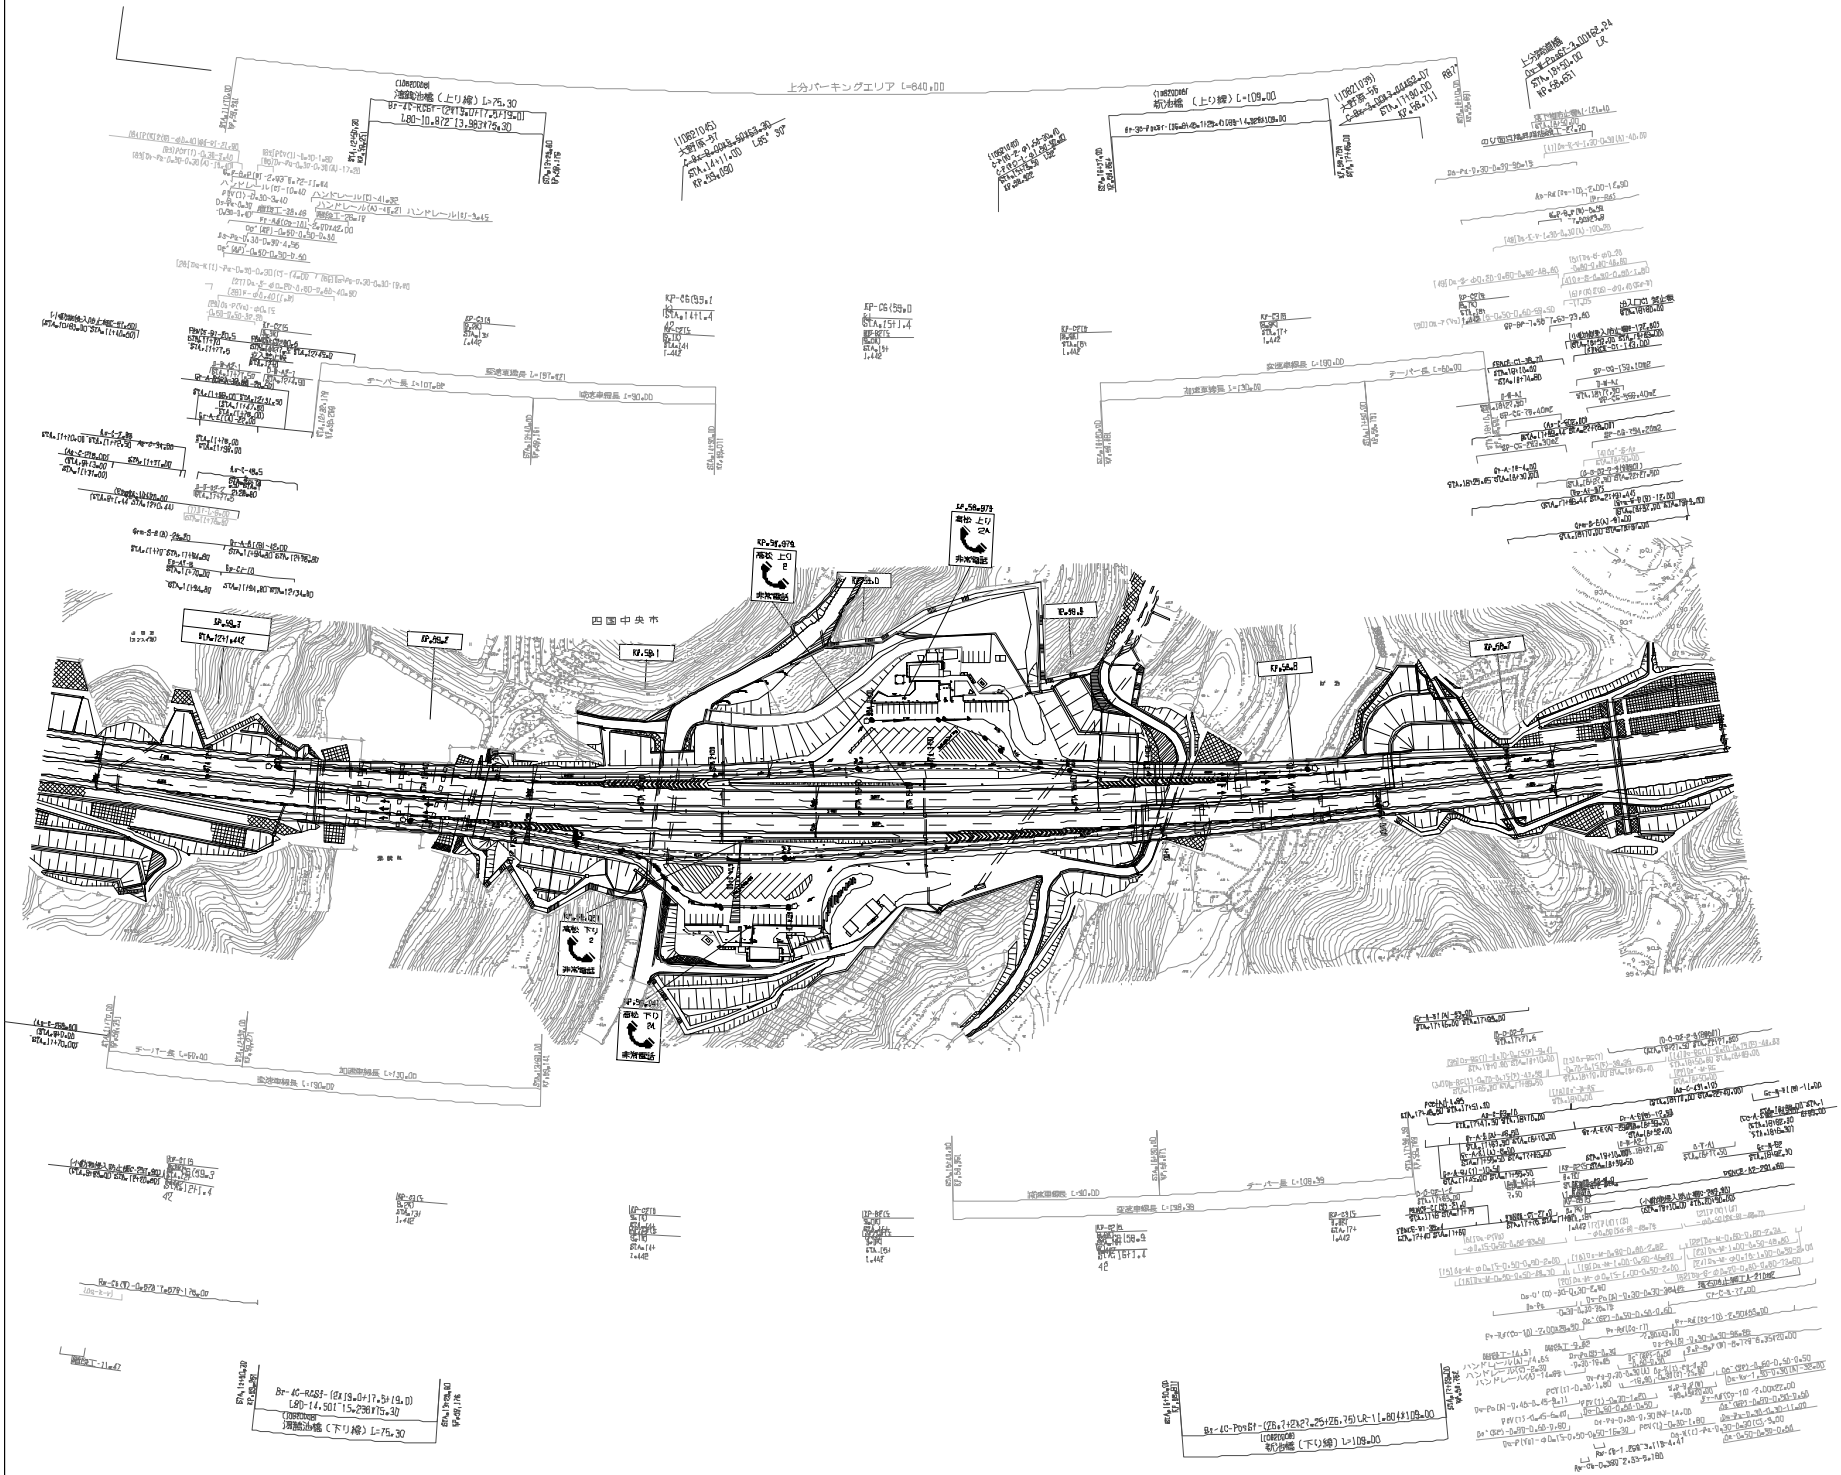
上分パーキングエリア L=640.00
(一般道)橋台
河原田跨道橋（上り線）L=75.30
(一般道)橋台
新池橋（上り線）L=109.00
(一般道)橋台
(一般道)橋台
(一般道)橋台

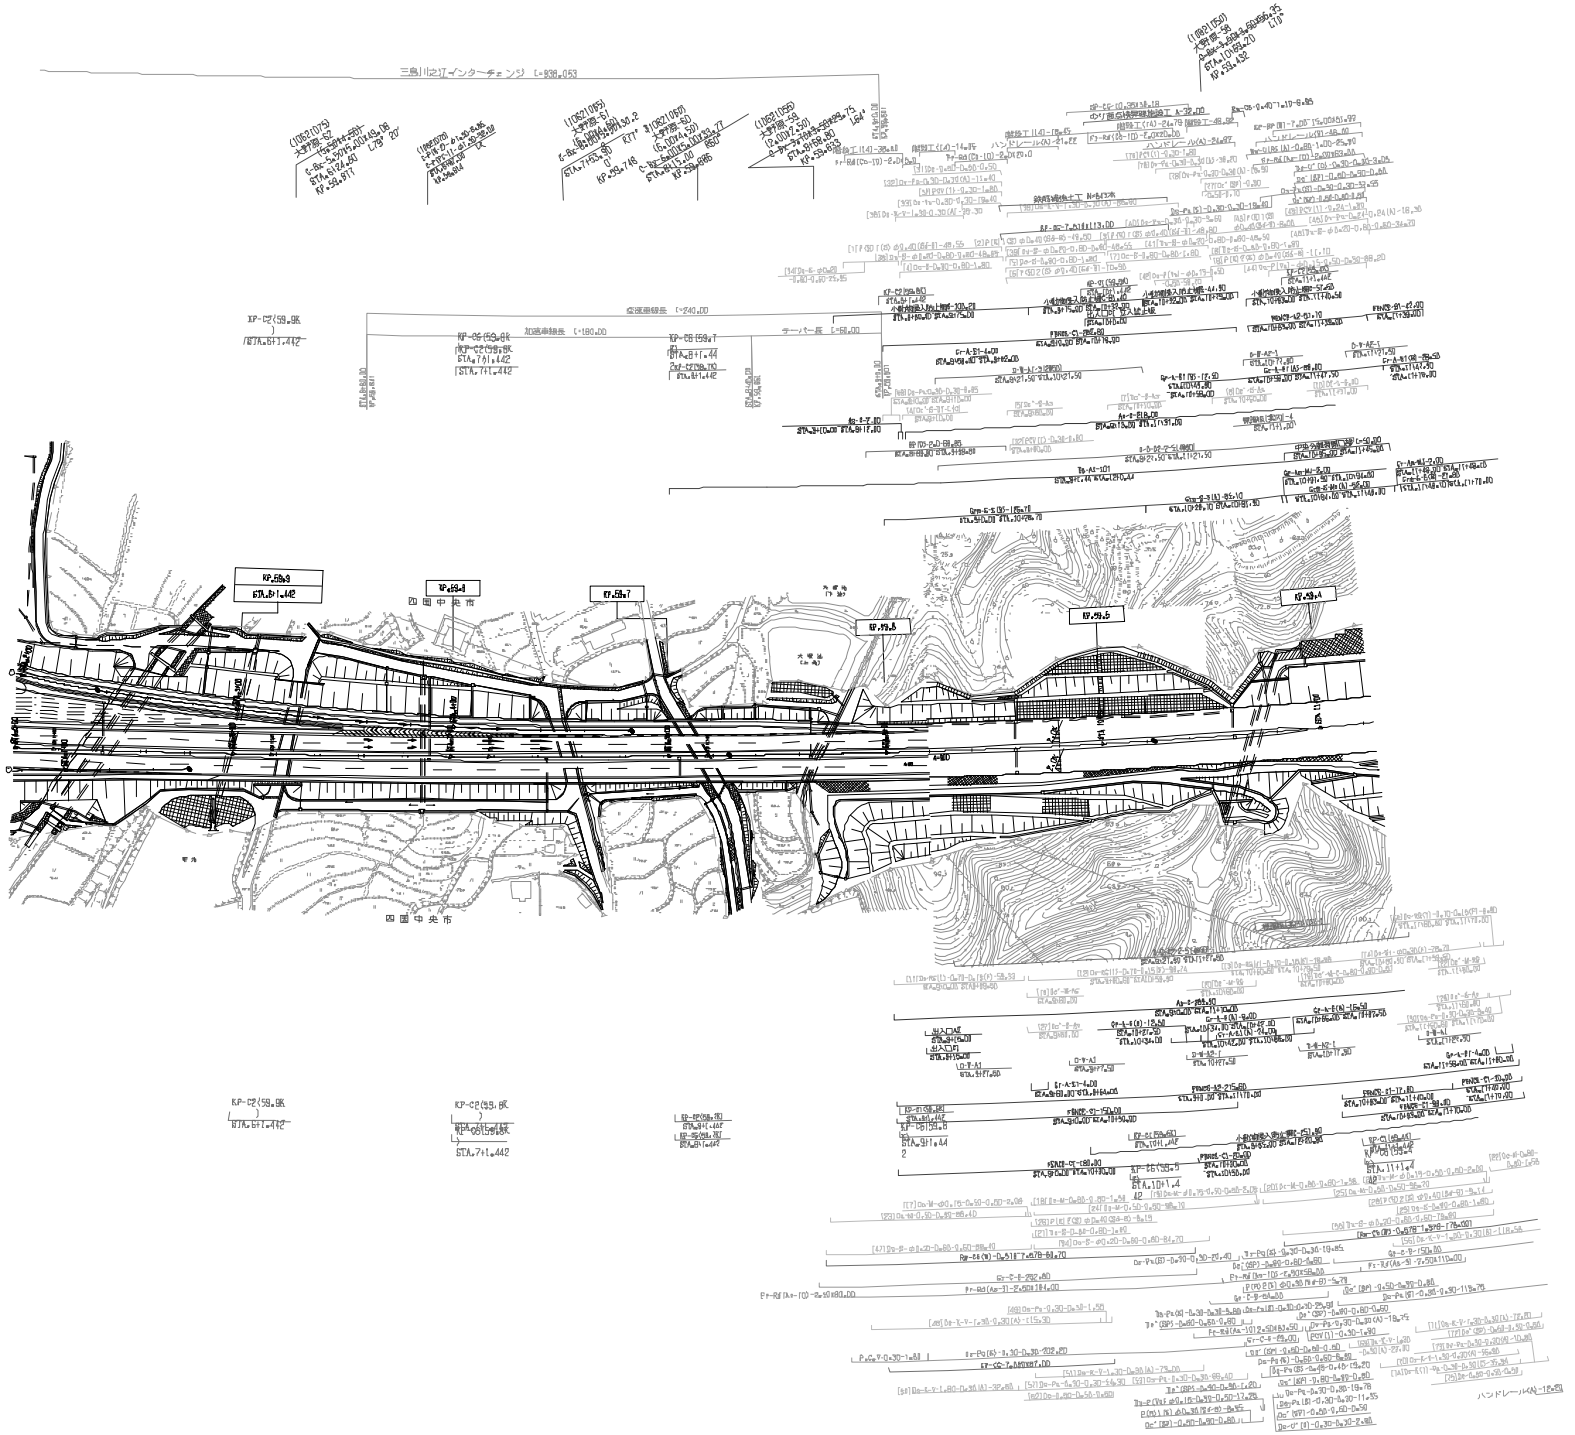

記号	年月	備考
第1回	2005年10月	

四国縦貫自動車道 松山自動車道(川之江JCT~三島川之江)			——
工種	管理用平面図		——
名称	KP.59.9D1~KP.59.331 (STA.6+DD*STA.1)+7D.000)	縮尺 1/1000	5 6

西日本高速道路（株）四国支社

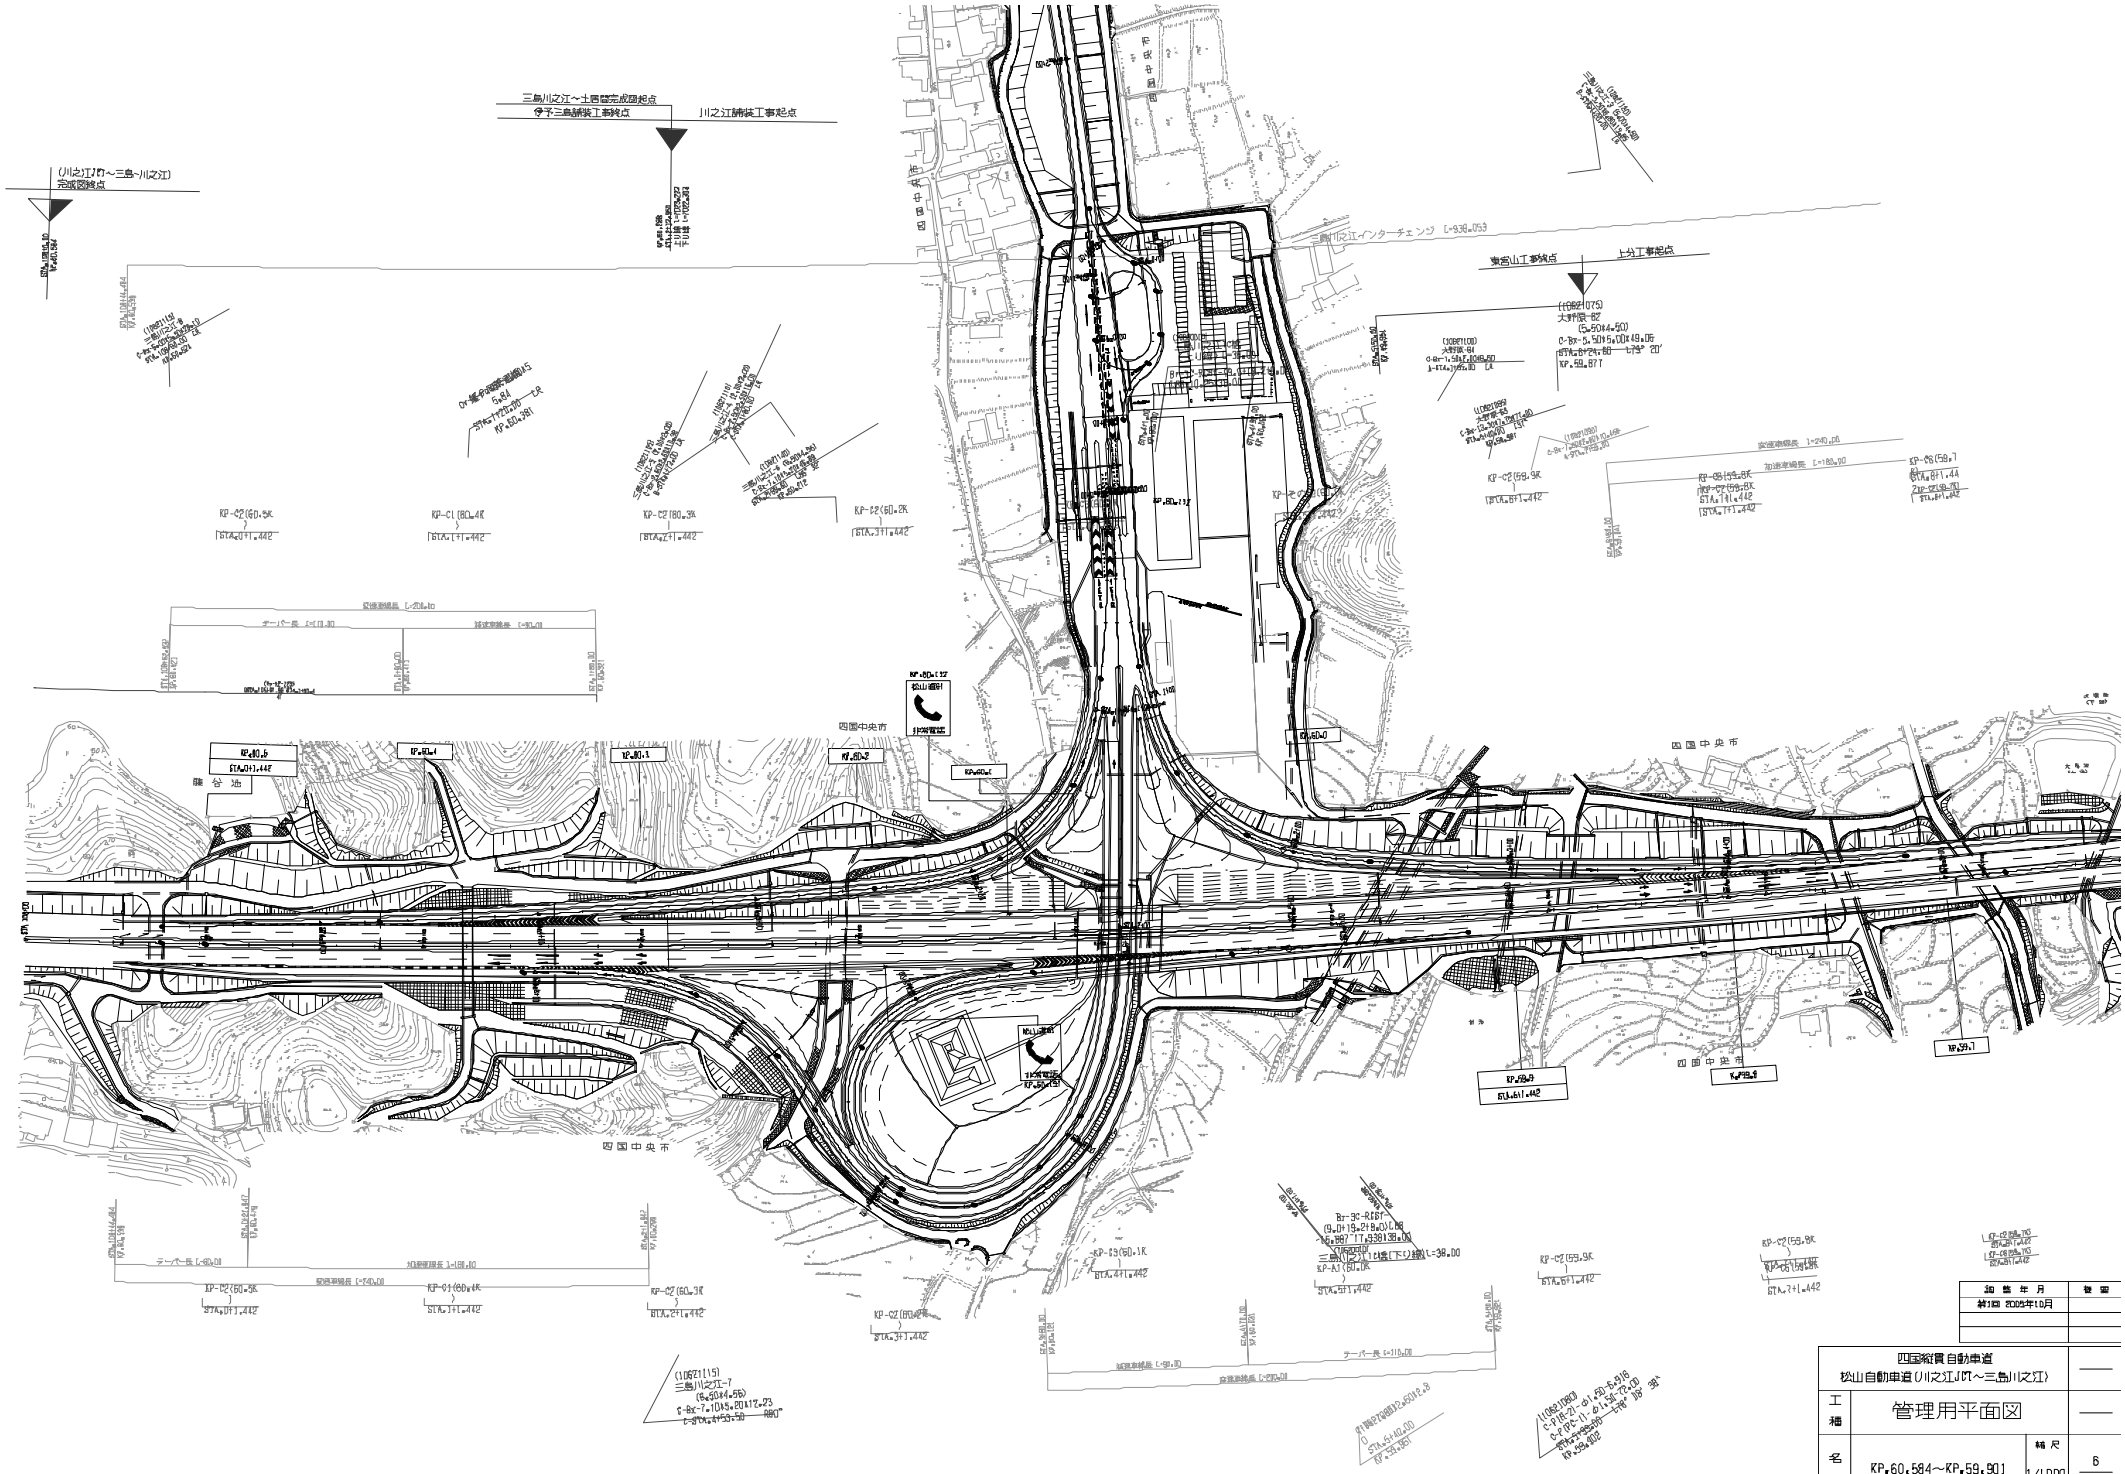
三島川之江～土居間完成開起点
予三島舗装工事終点
川之江舗装工事起点
(川之江IC)～三島-川之江)
完成図終点
三島川之江インターチェンジ L=9.36.053
東高山工事終点
上分工事起点
KP-C2(60.5K
STA.671.442
KP-C1(60.4K
STA.791.442
KP-C2(60.3K
STA.291.442
KP-C2(60.2K
STA.391.442
KP-C2(59.9K
STA.871.442
KP-C2(59.8K
STA.791.442
KP-C2(60.3K
STA.291.442
KP-C2(60.2K
STA.391.442
KP-C2(55.9K
STA.671.442
KP-C2(55.8K
STA.791.442
KP-C3(60.1K
STA.491.442
四国中央市
KP.60.6
KP.60.5
KP.60.4
KP.60.3
KP.60.2
KP.60.1
KP.60.0
KP.59.9
KP.59.8
KP.59.7

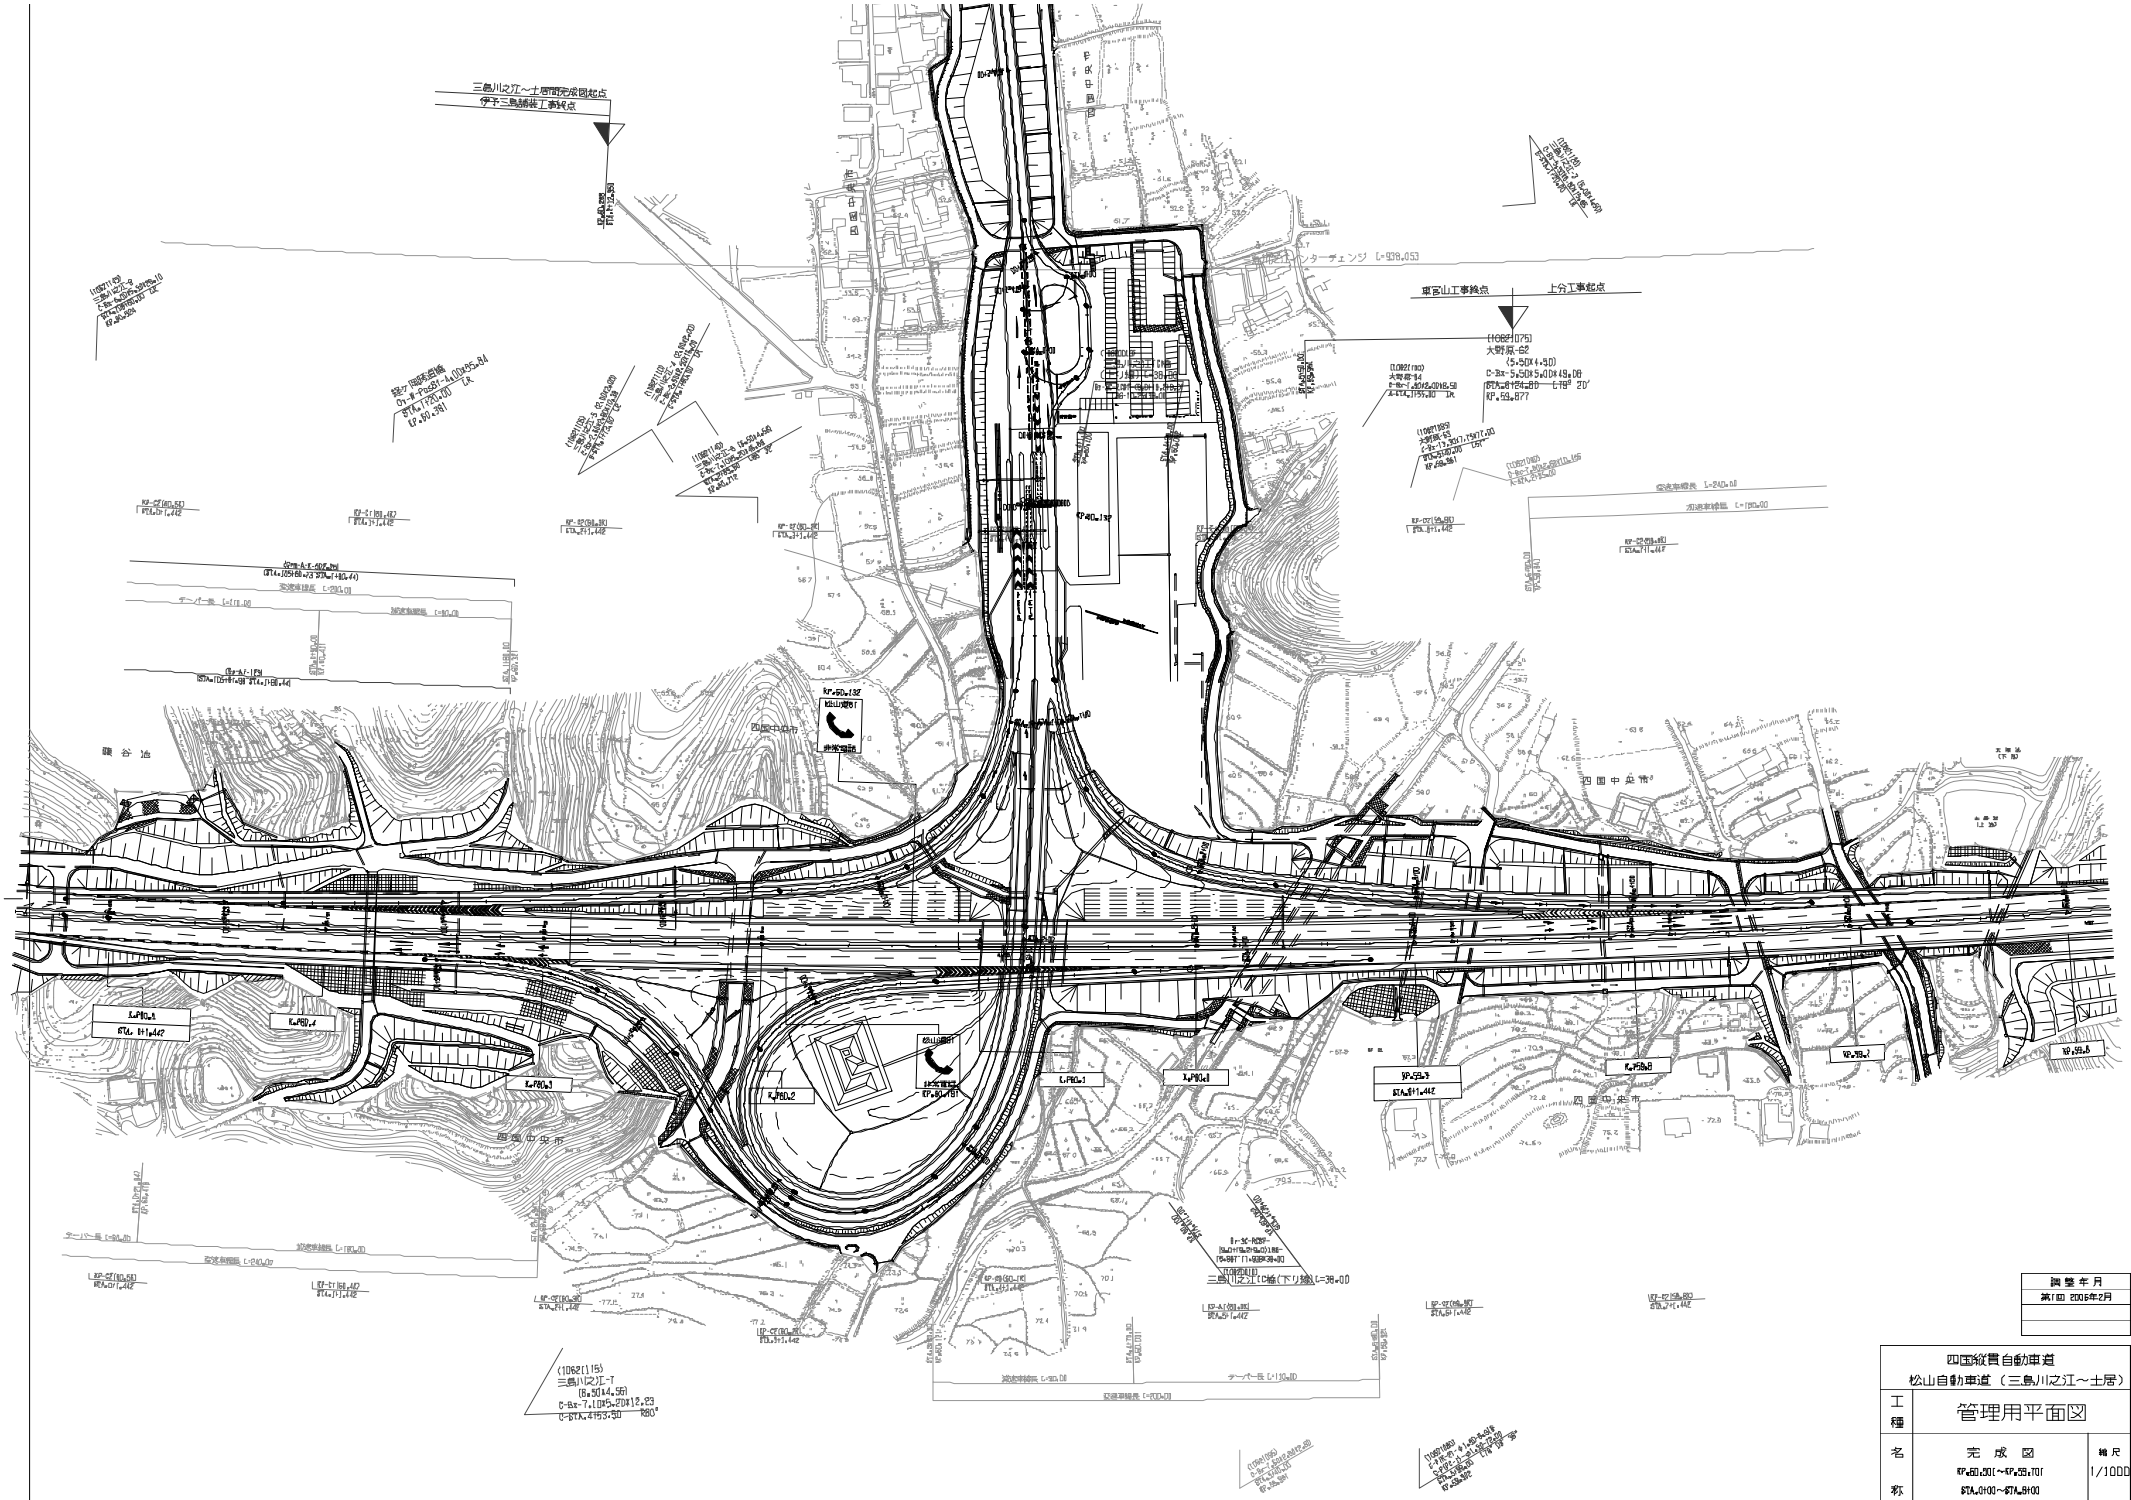

調整年月	摘要
第1回 2006年2月	

四国縦貫自動車道 松山自動車道（三島川之江～土居）			—
工種	管理用平面図		—

西日本高速道路(株)　四国支社

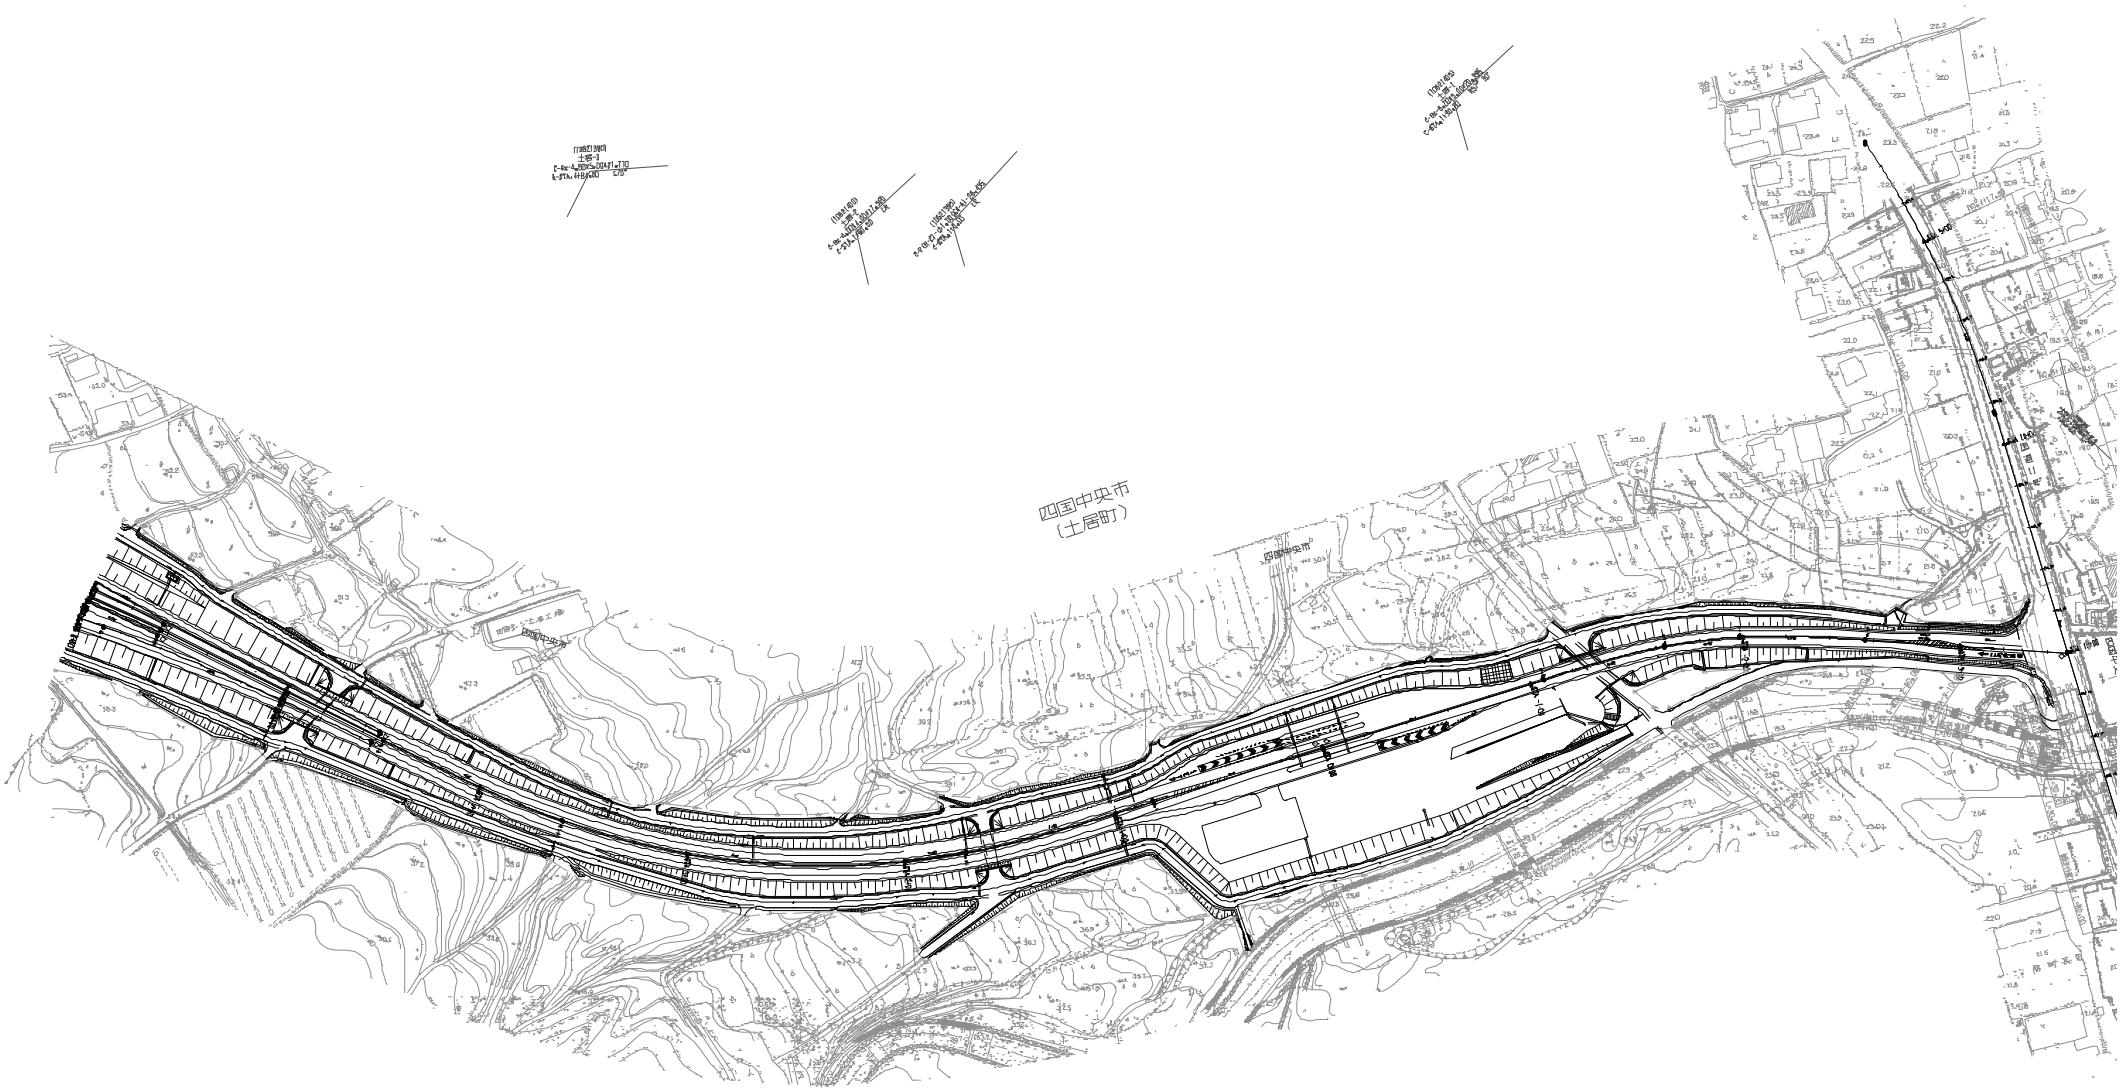
四国中央市
（土居町）

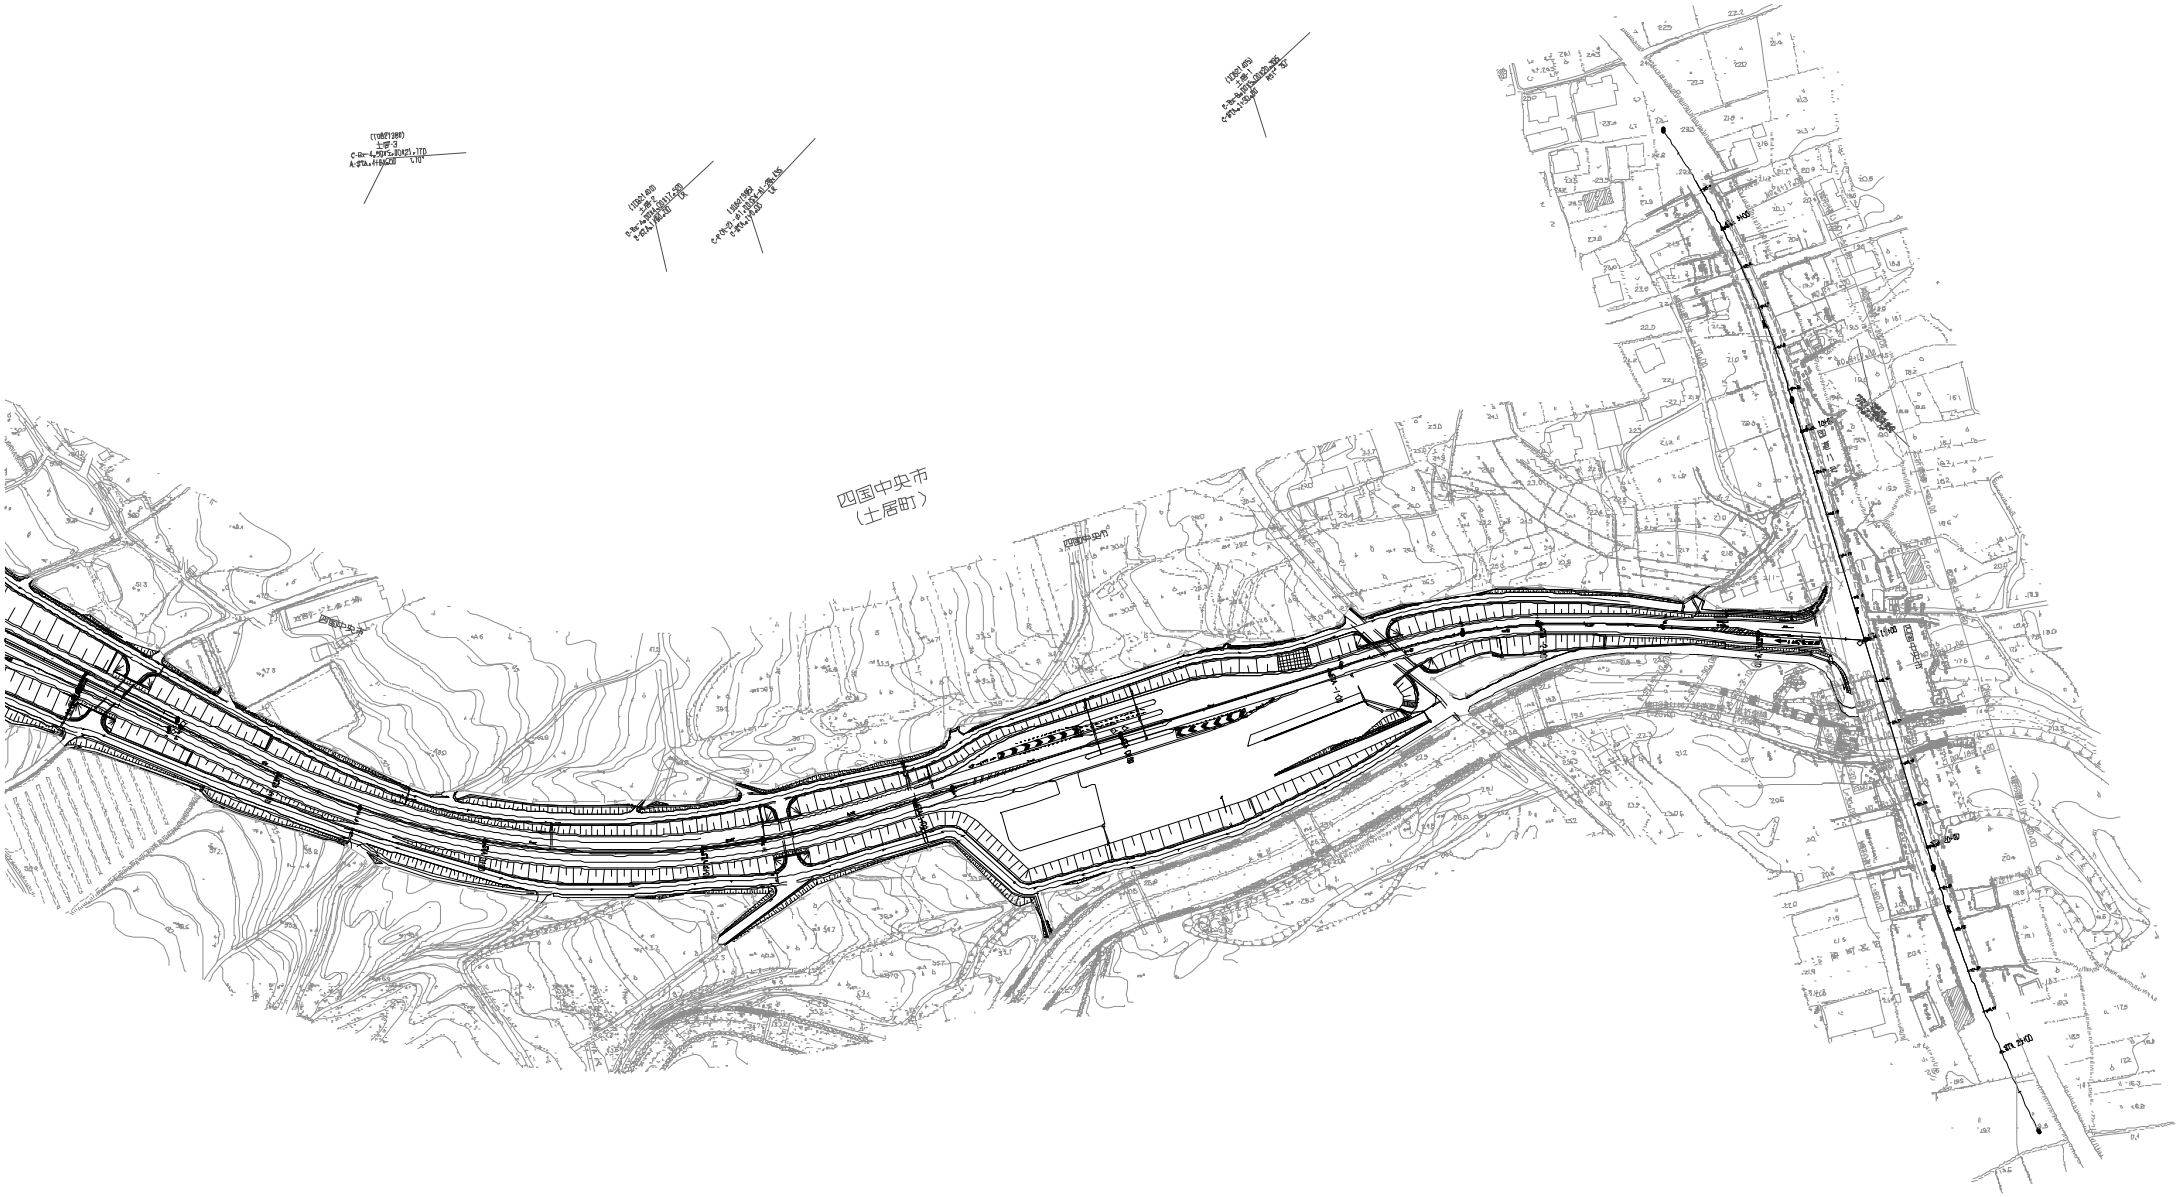

調整年月	摘要
第1回 2006年2月	

四国縦貫自動車道 松山自動車道（三島川之江～土居）			—
工種	管理用平面図		—
名称	完成図 国道取付部（土居ＩＣ）	縮尺 1/1000	16/17

西日本高速道路(株)　四国支社

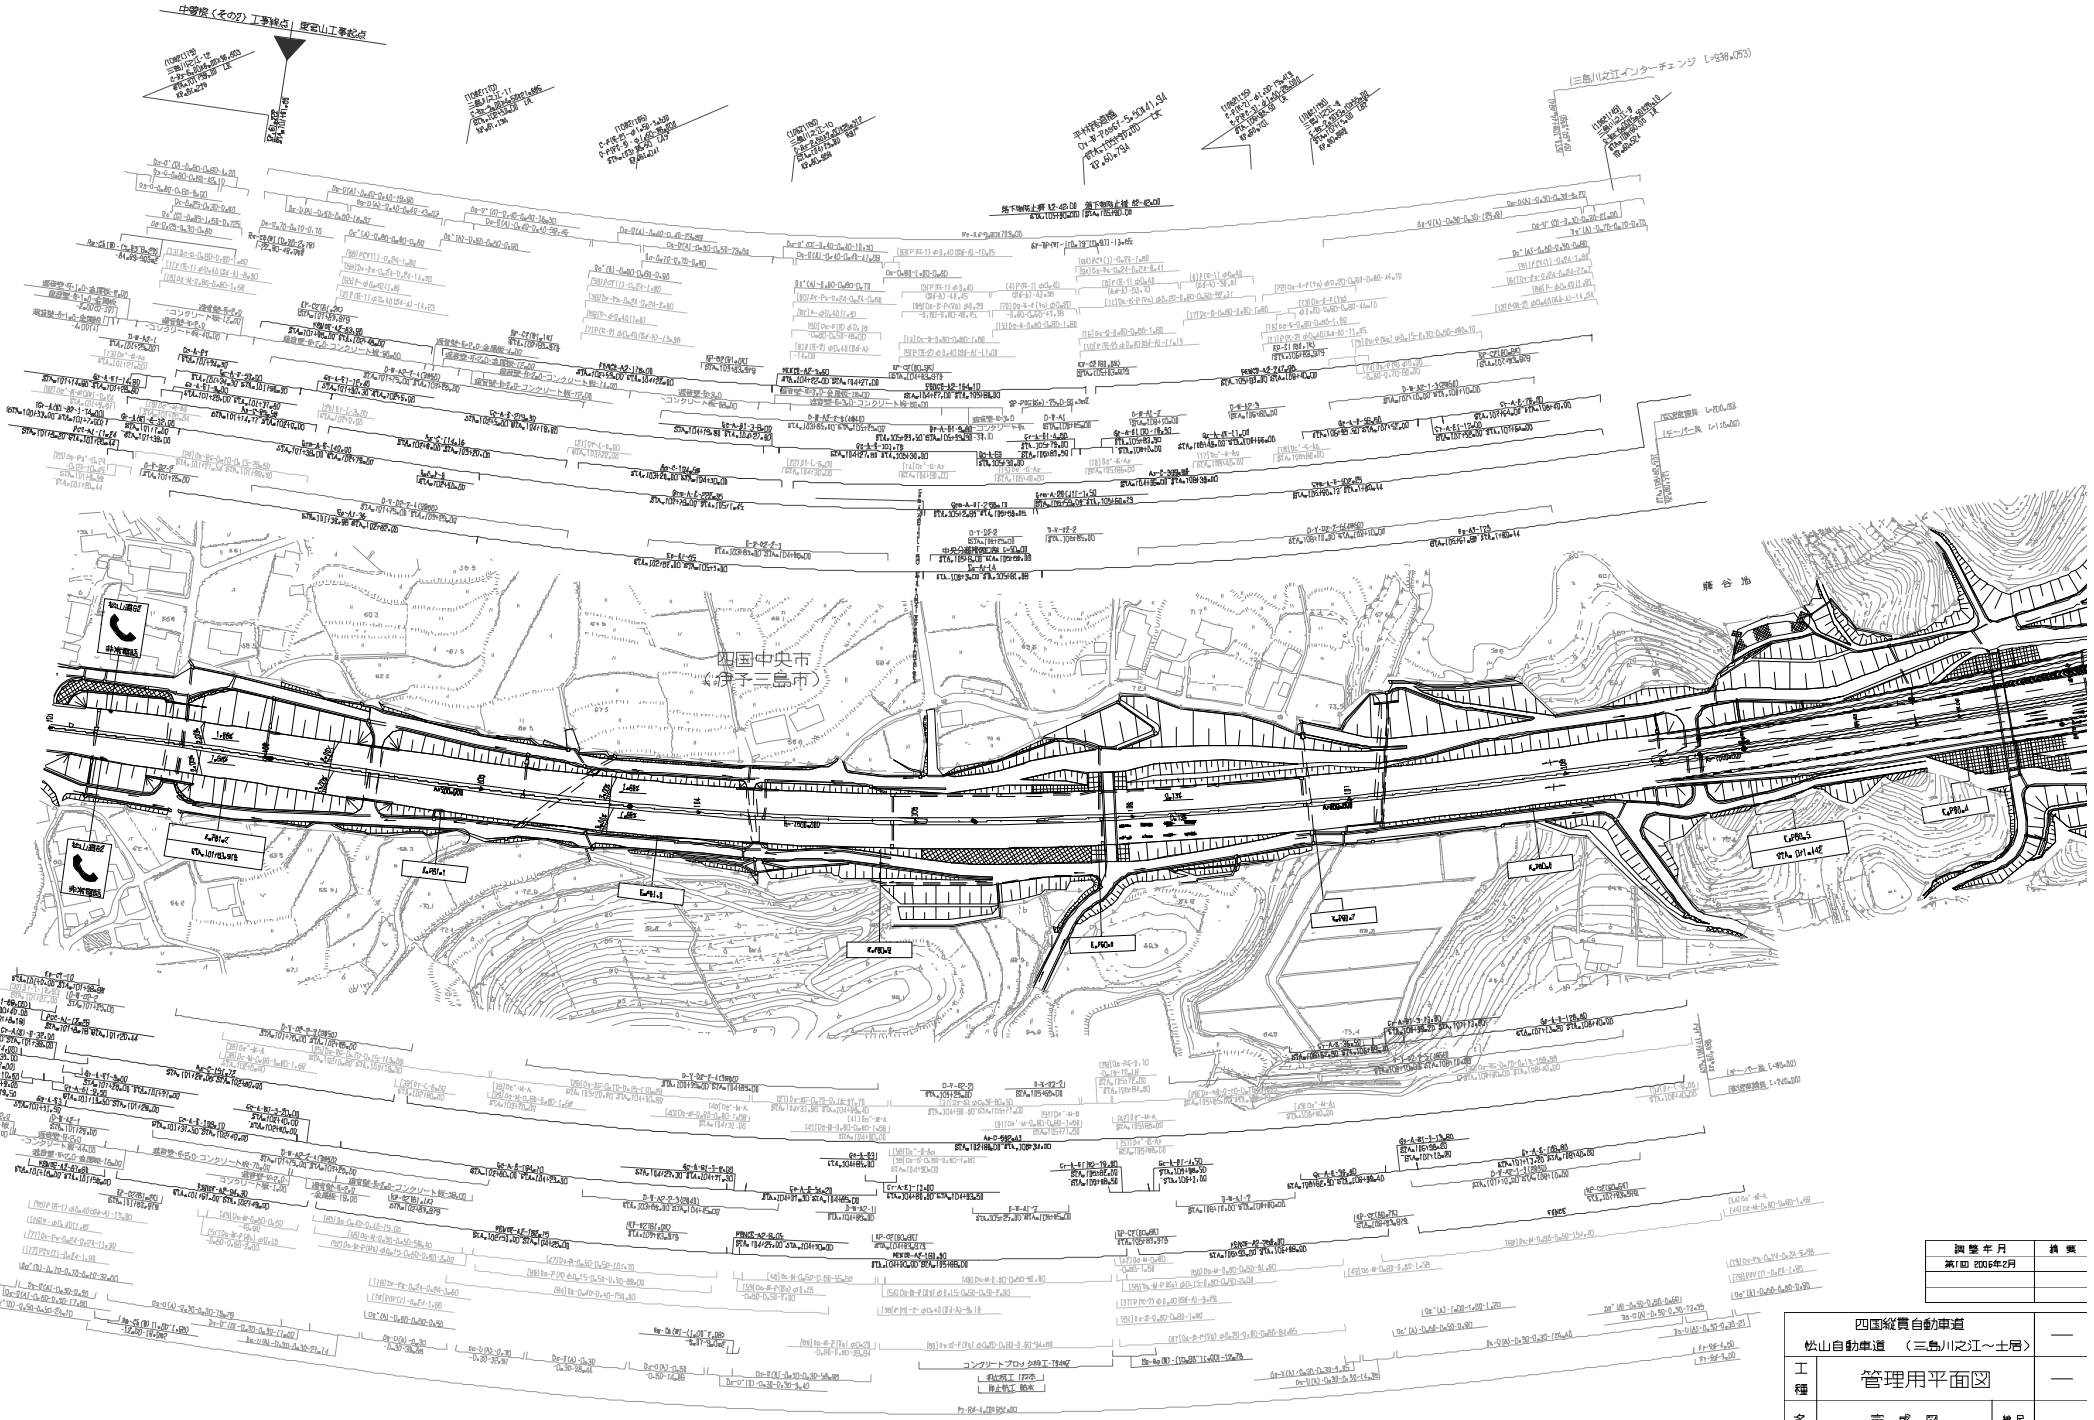

調整年月	摘要
第1回 2006年2月	

四国縦貫自動車道
松山自動車道 （三島川之江～土居）

工種	管理用平面図	
名称	完成図 KP.61.284~KP.80.501 STA.101+00~STA.0+00	縮尺 1/1000

9
17

西日本高速道路(株) 四国支社

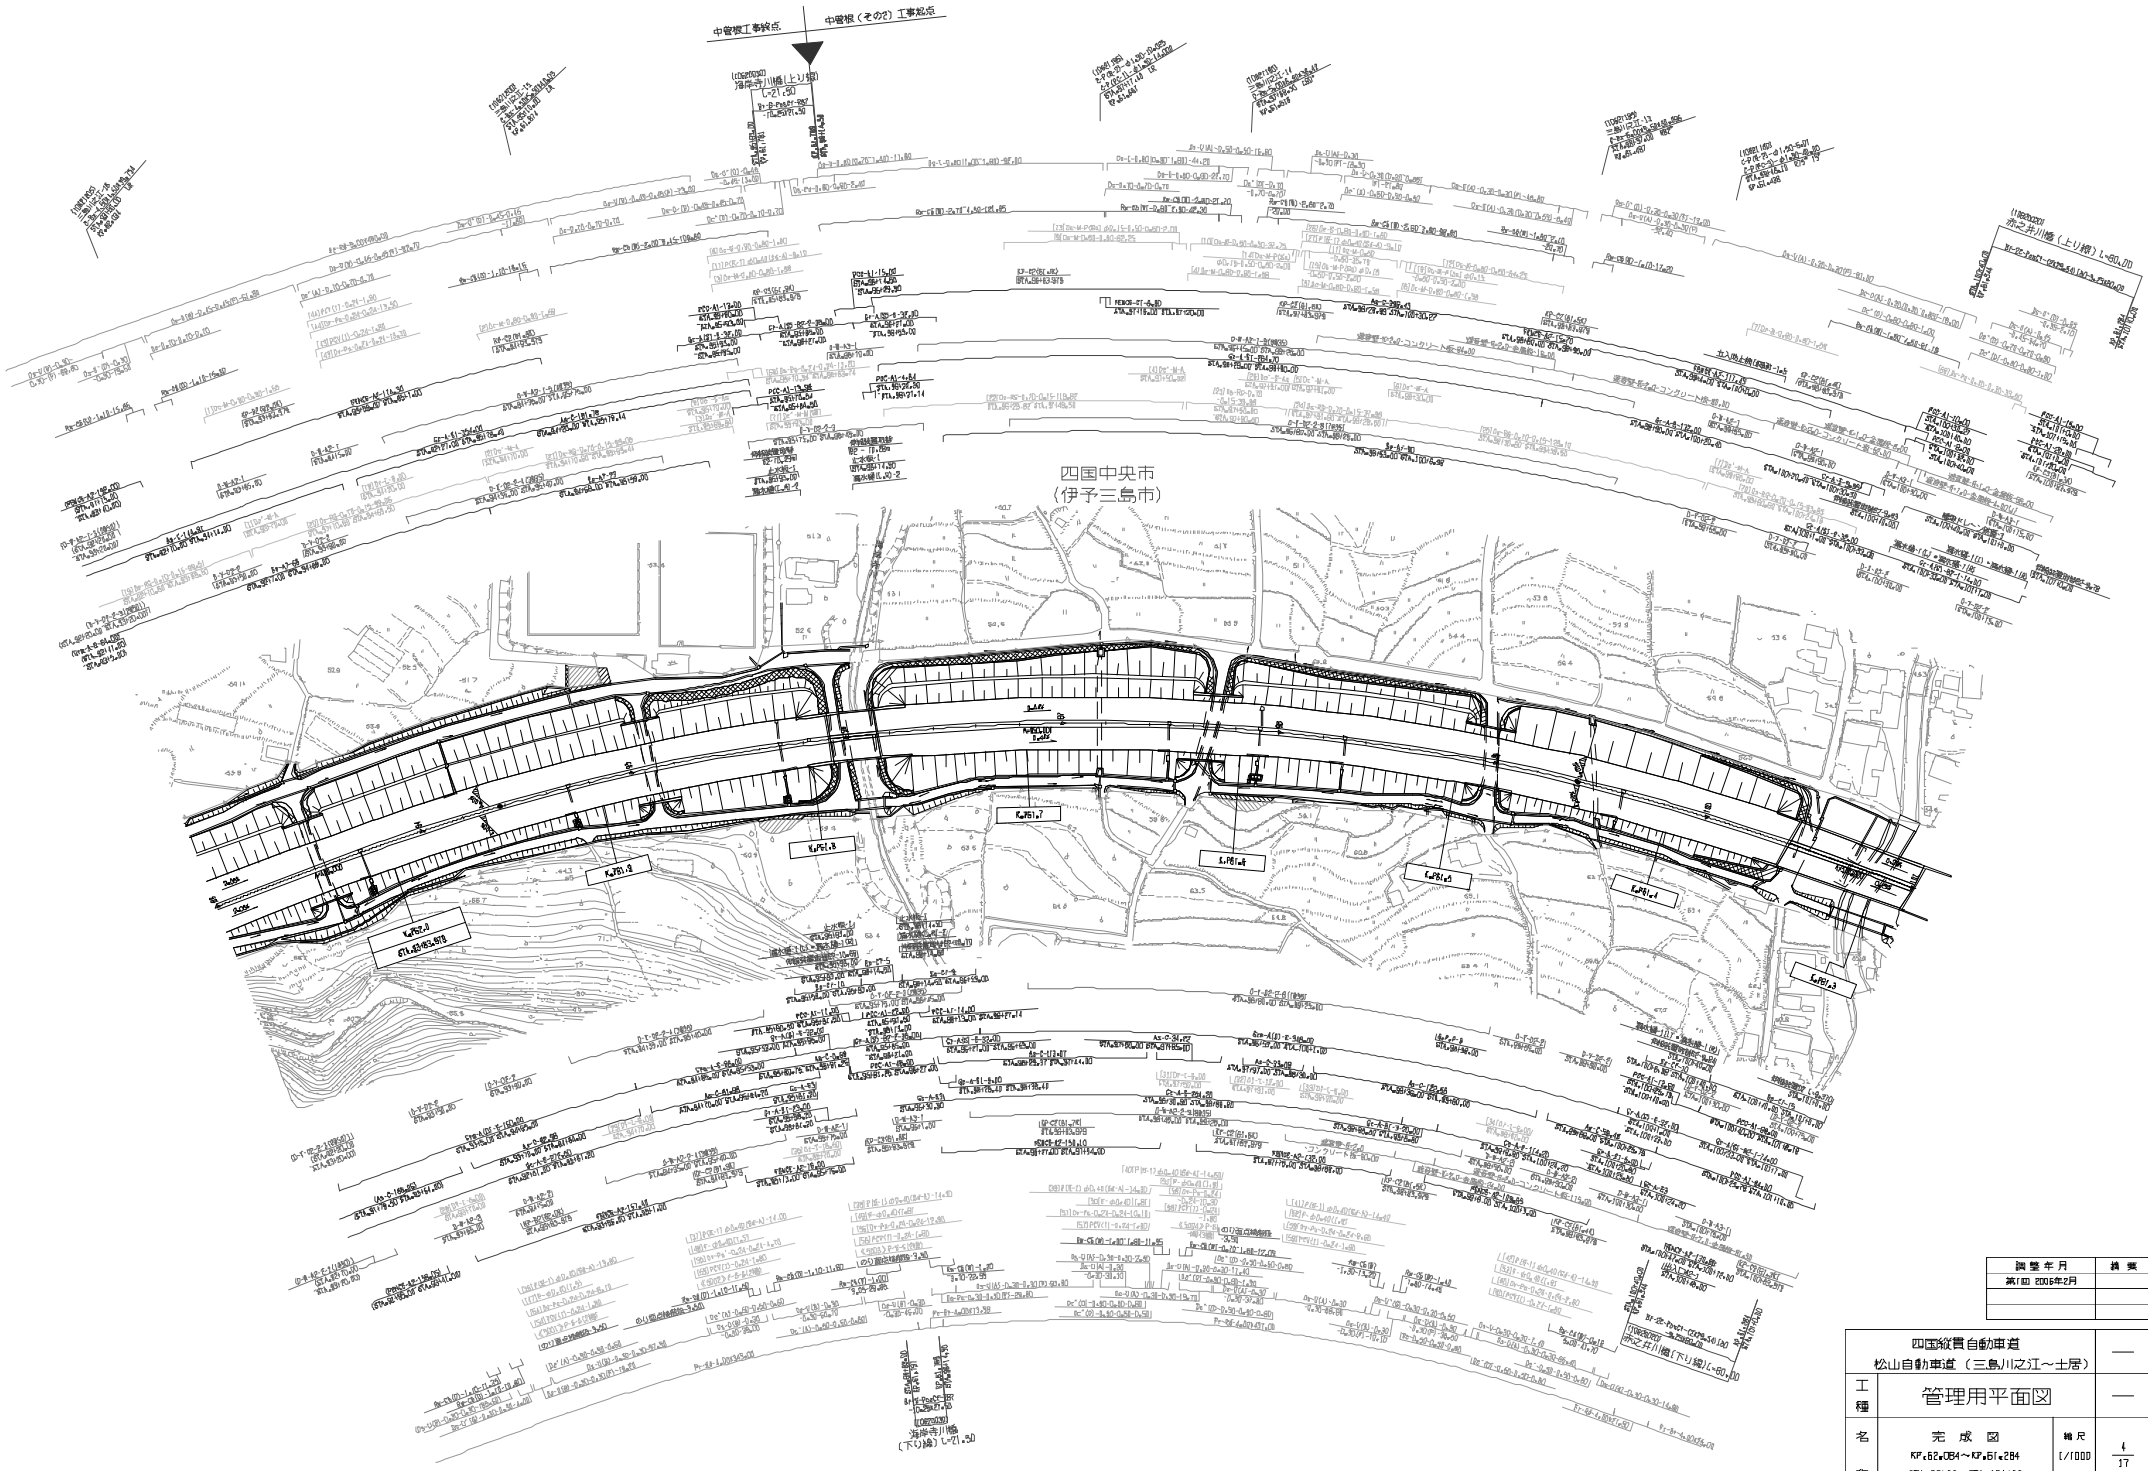

調整年月	摘要
第1回 2006年2月	

四国縦貫自動車道 松山自動車道（三島川之江～土居）		—
工種	管理用平面図	—

4
17

西日本高速道路(株)　四国支社

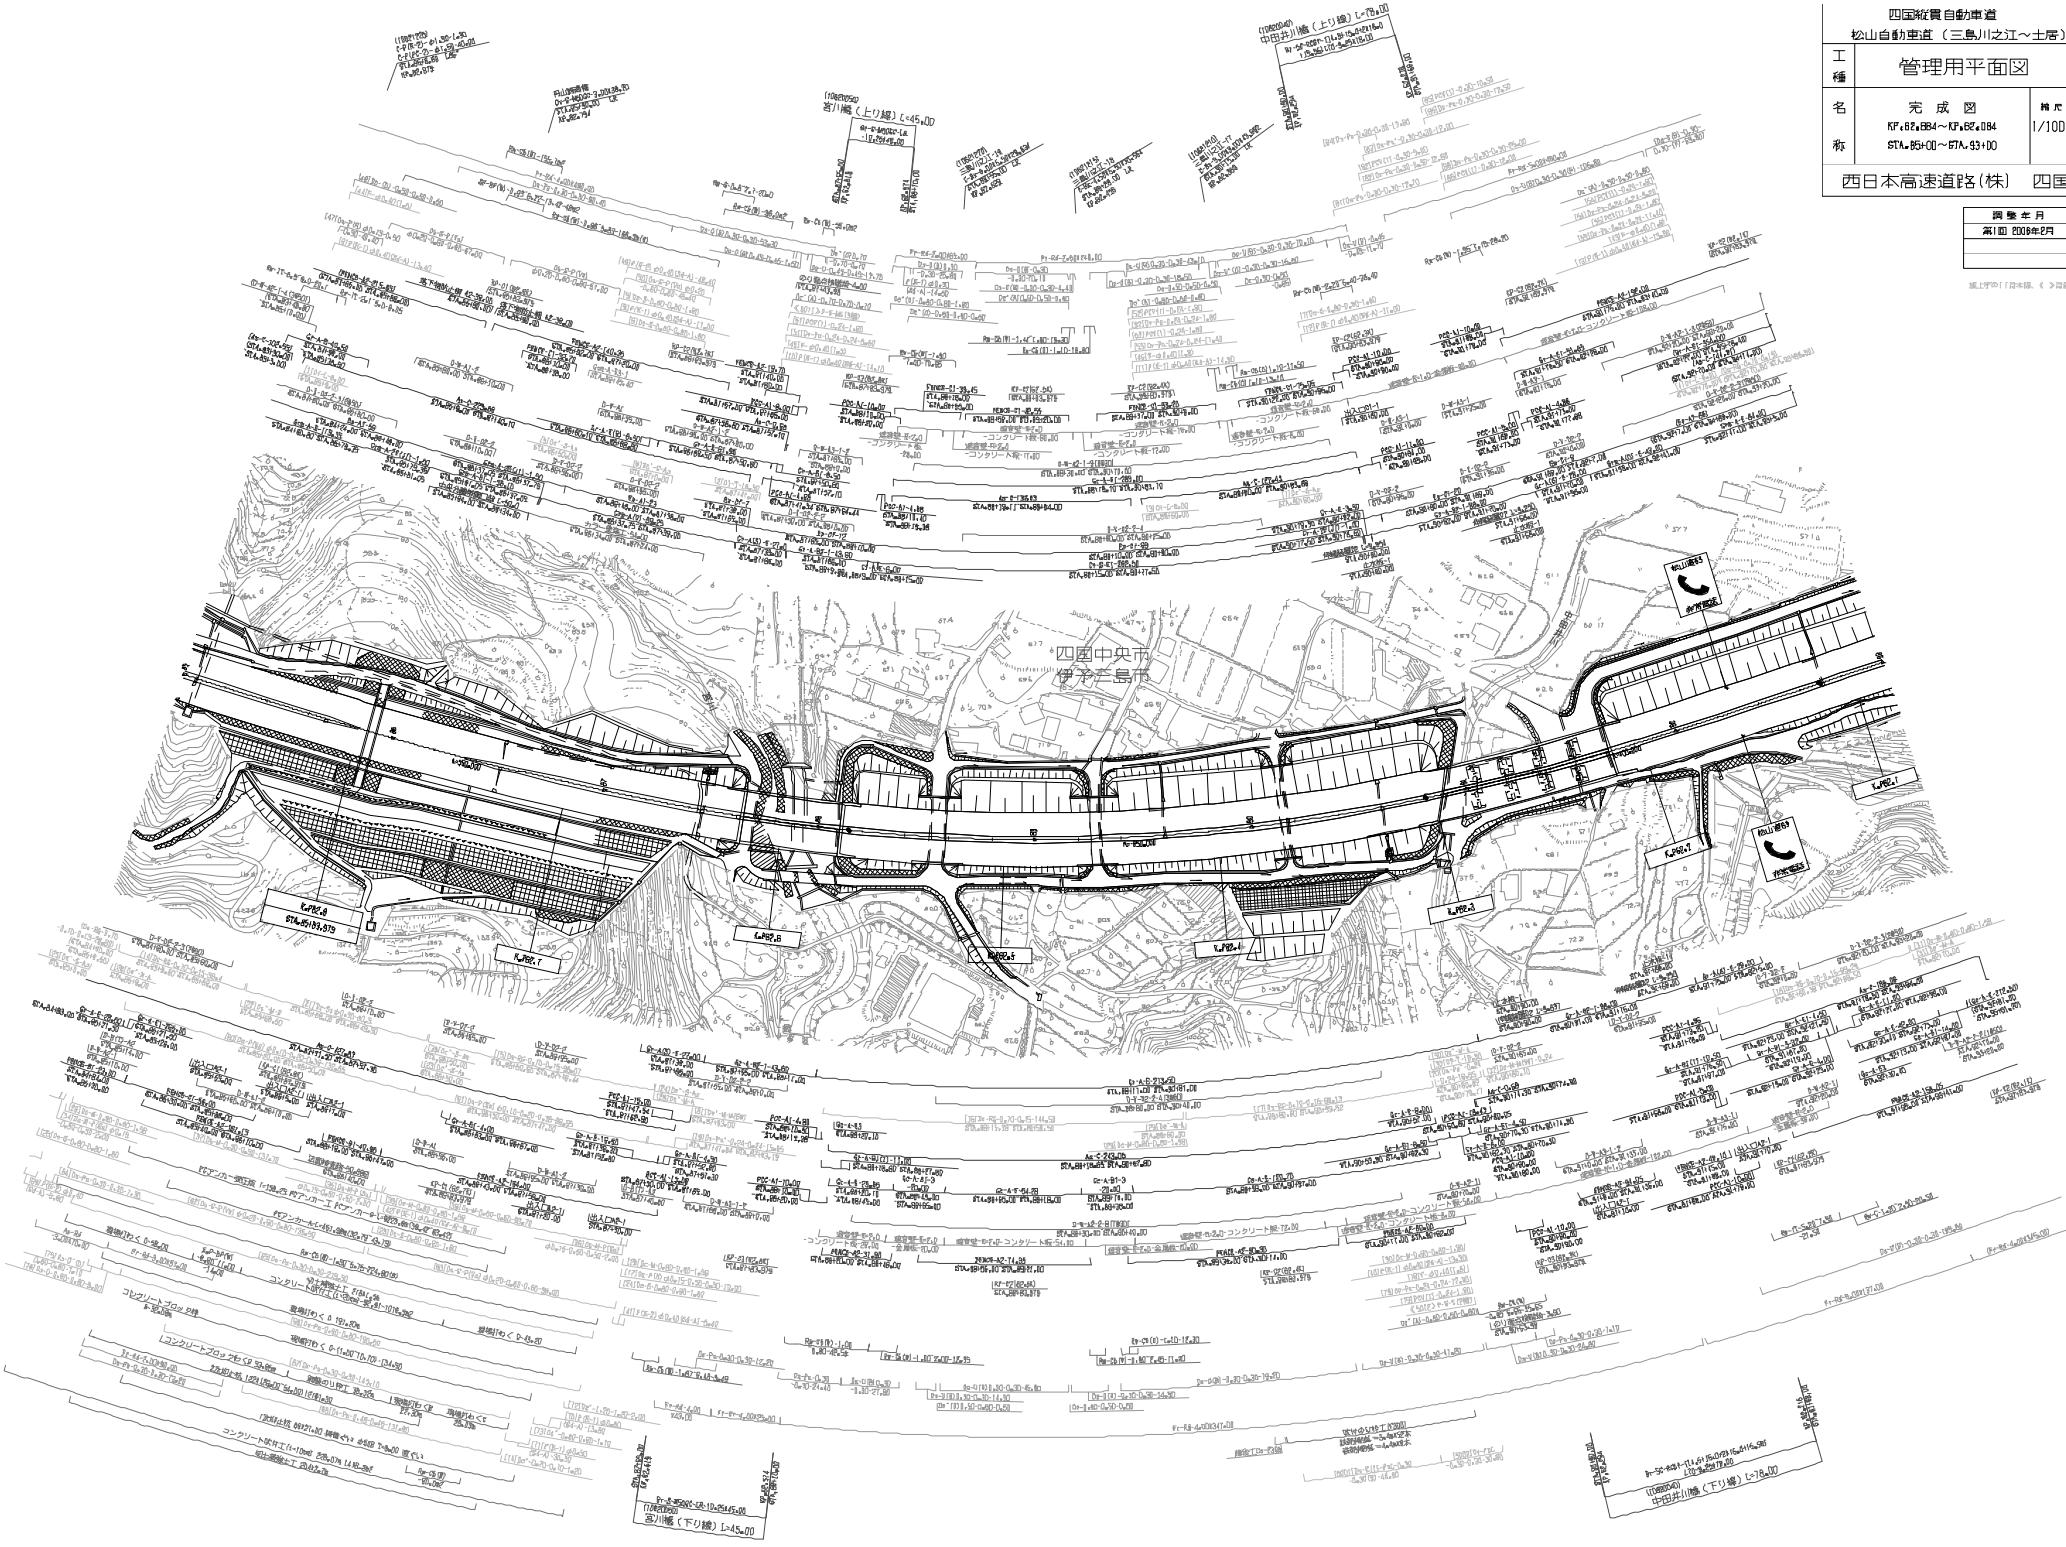

四国縦貫自動車道 松山自動車道（三島川之江～土居）			—
工種	管理用平面図		—
西日本高速道路(株)　四国支社			

調整年月	備考
第1回 2006年2月	

※上字の「」は本線、《 》は路線番号です

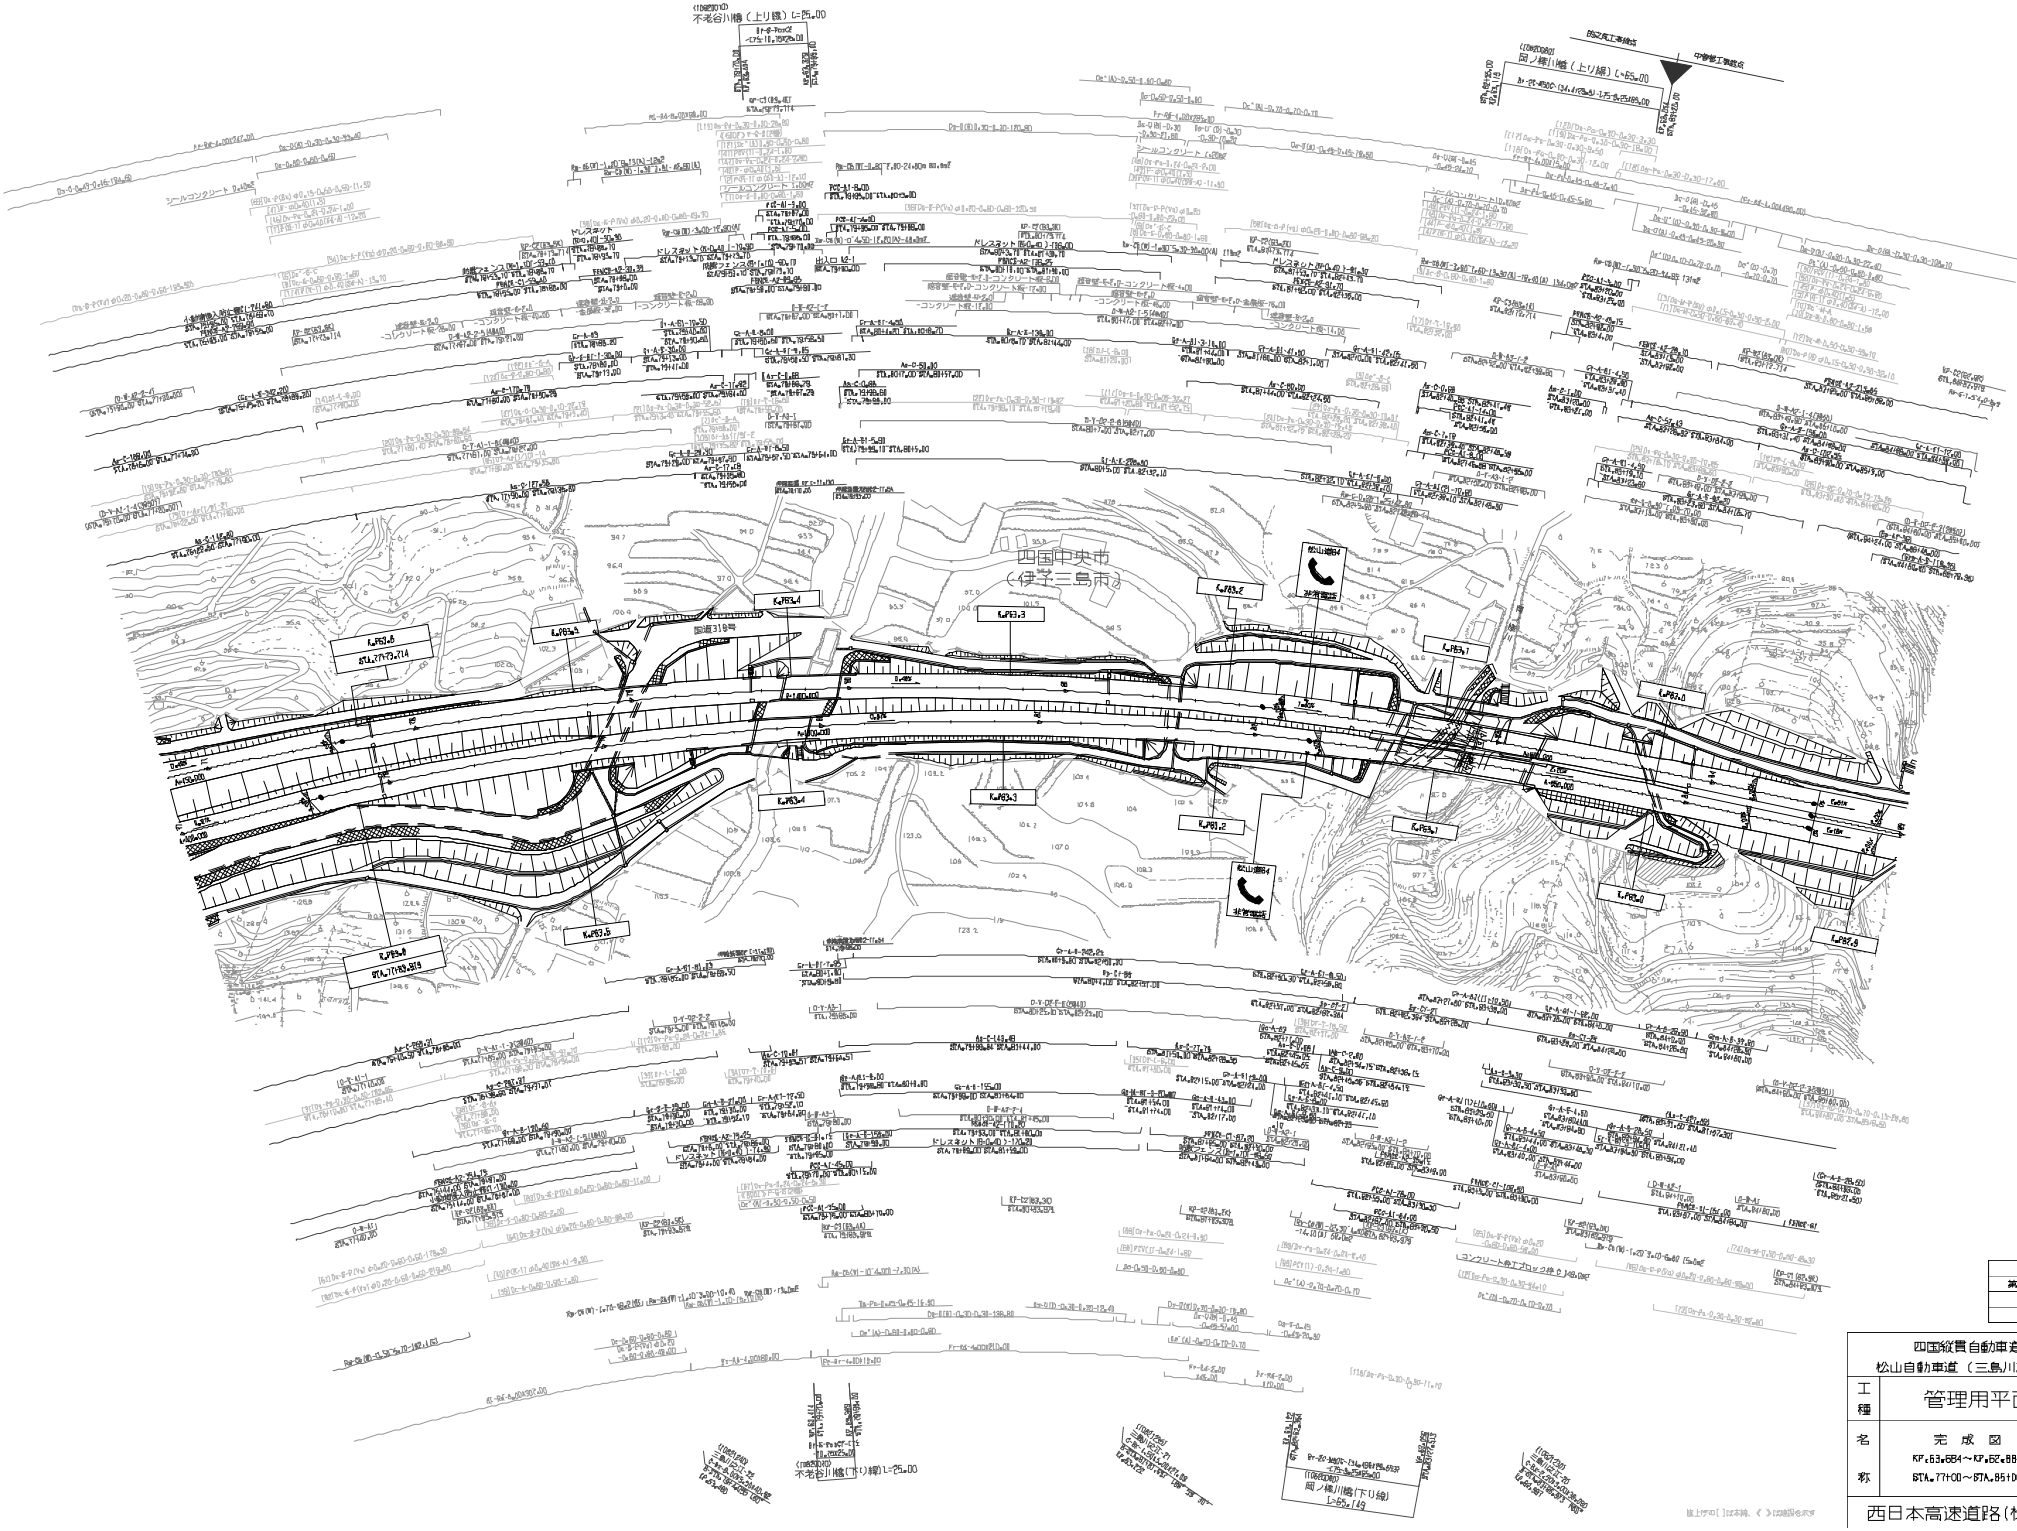

調整年月	摘要
第1回 2006年2月	

四国縦貫自動車道 松山自動車道（三島川之江～土居）			—
工種	管理用平面図		—
名称	完成図 KP.63.884～KP.62.884 STA.77+00～STA.85+00	縮尺 1/1000	6 17

西日本高速道路(株)　四国支社

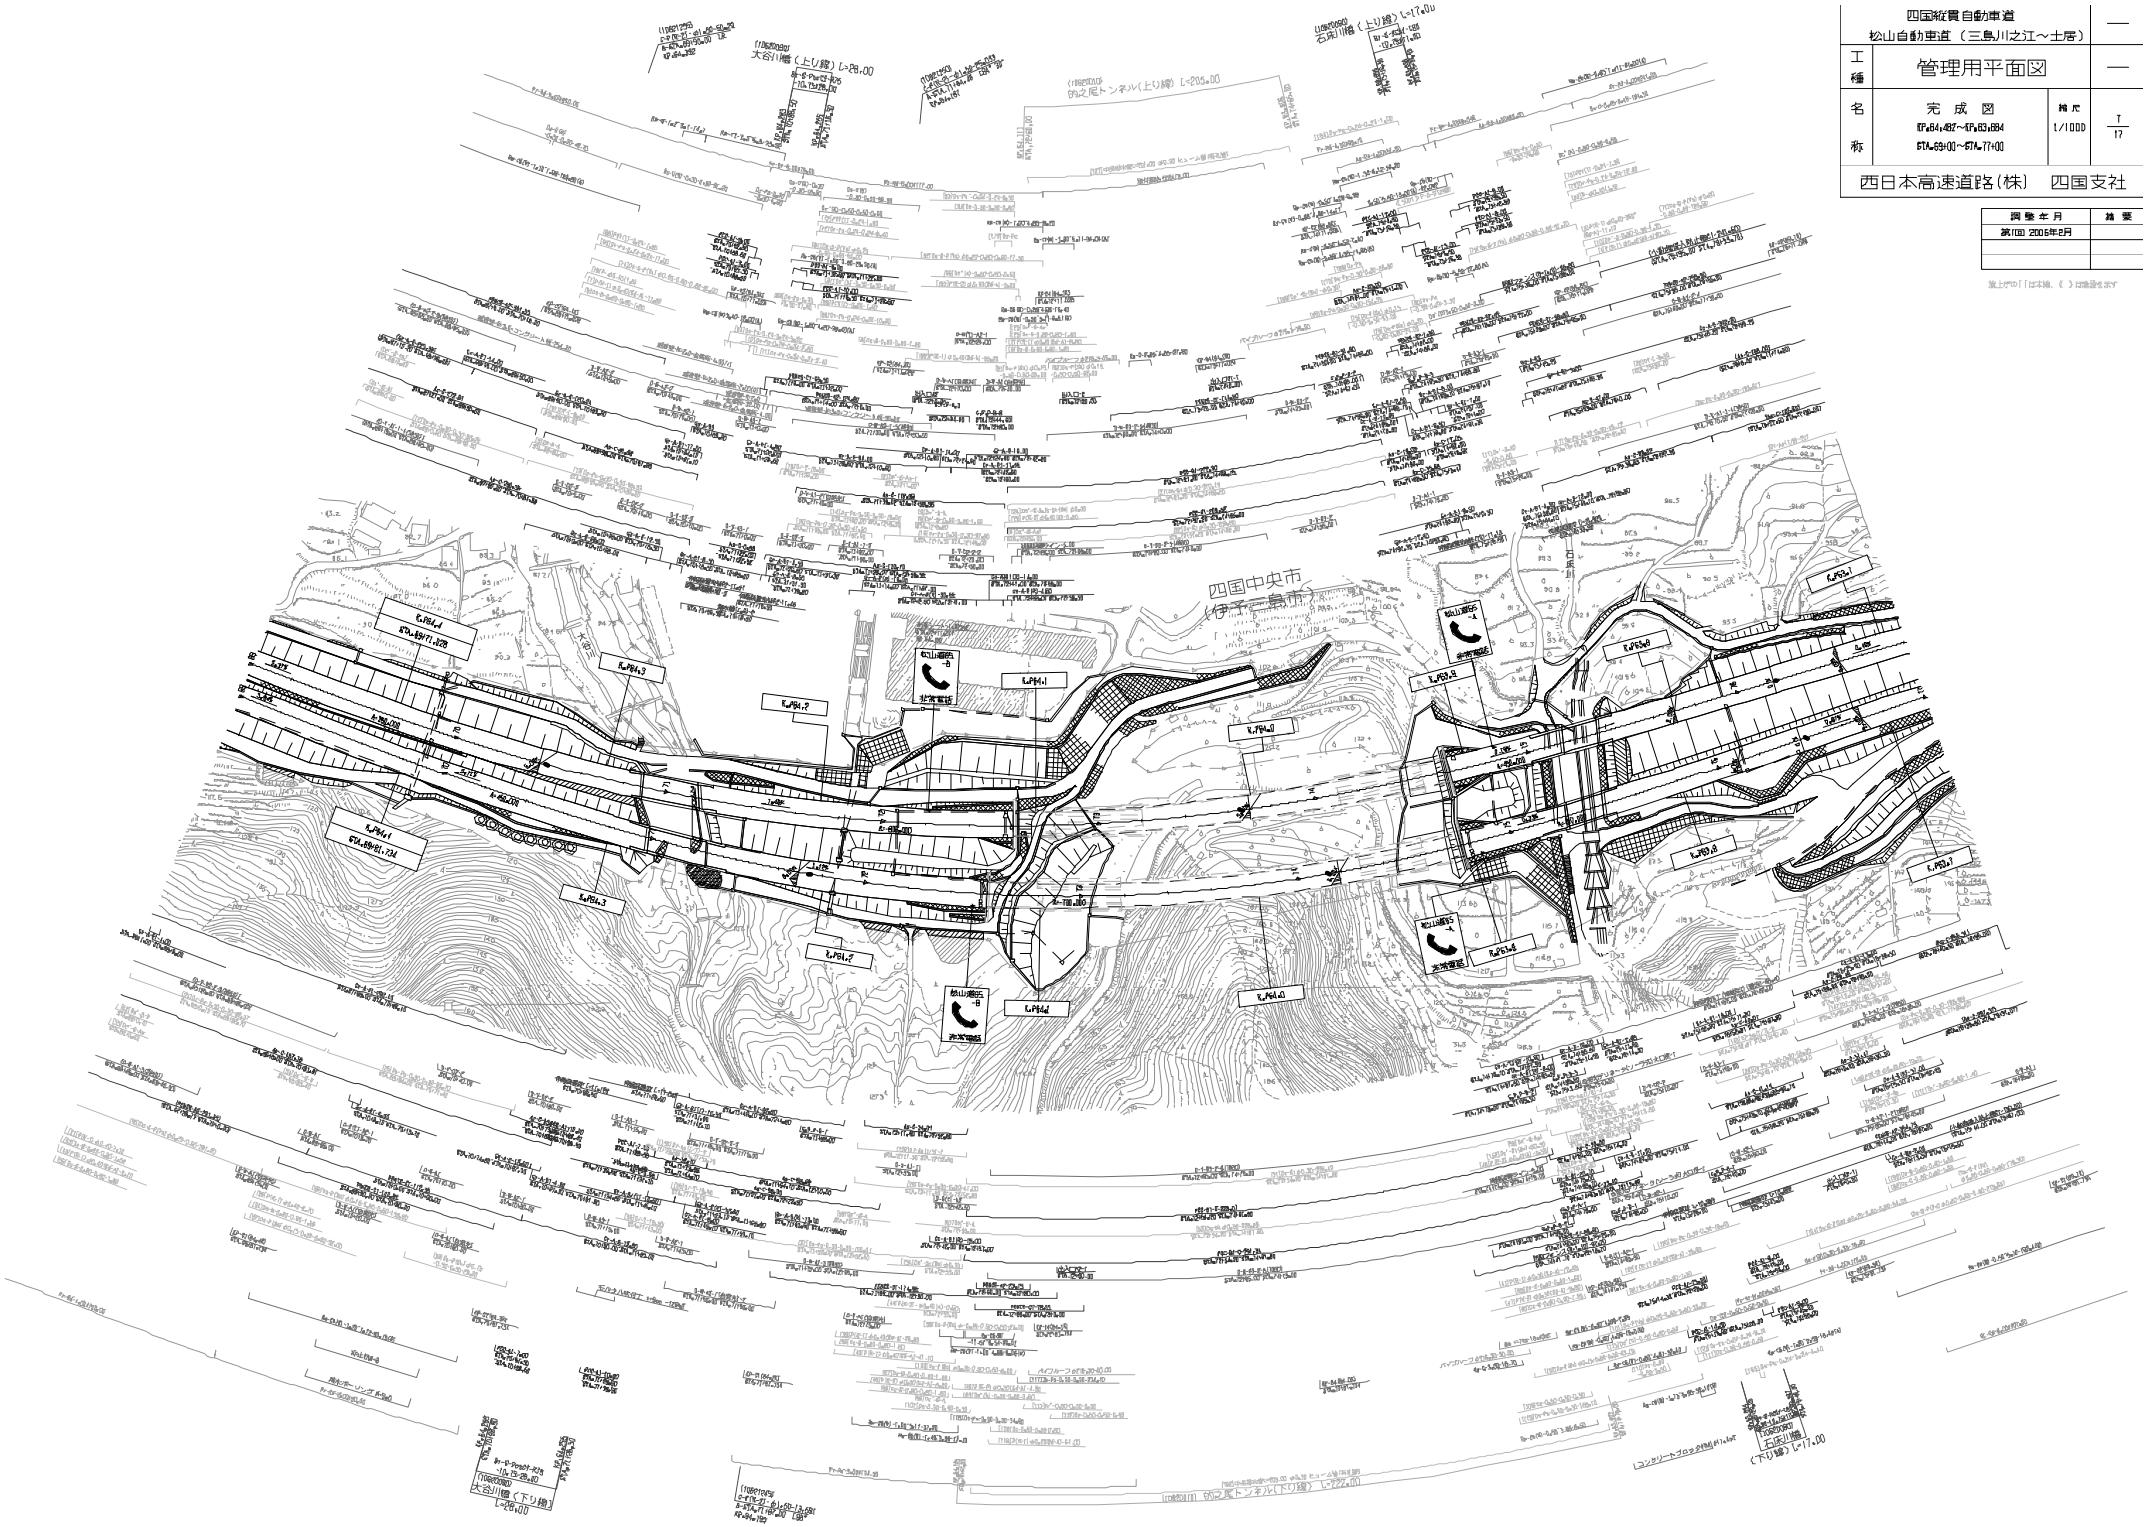

工種	管理用平面図	—
西日本高速道路(株)　四国支社		

調整年月	摘要
第1回 2006年2月	

※上段の「（）は本線、《 》は地盤改良です

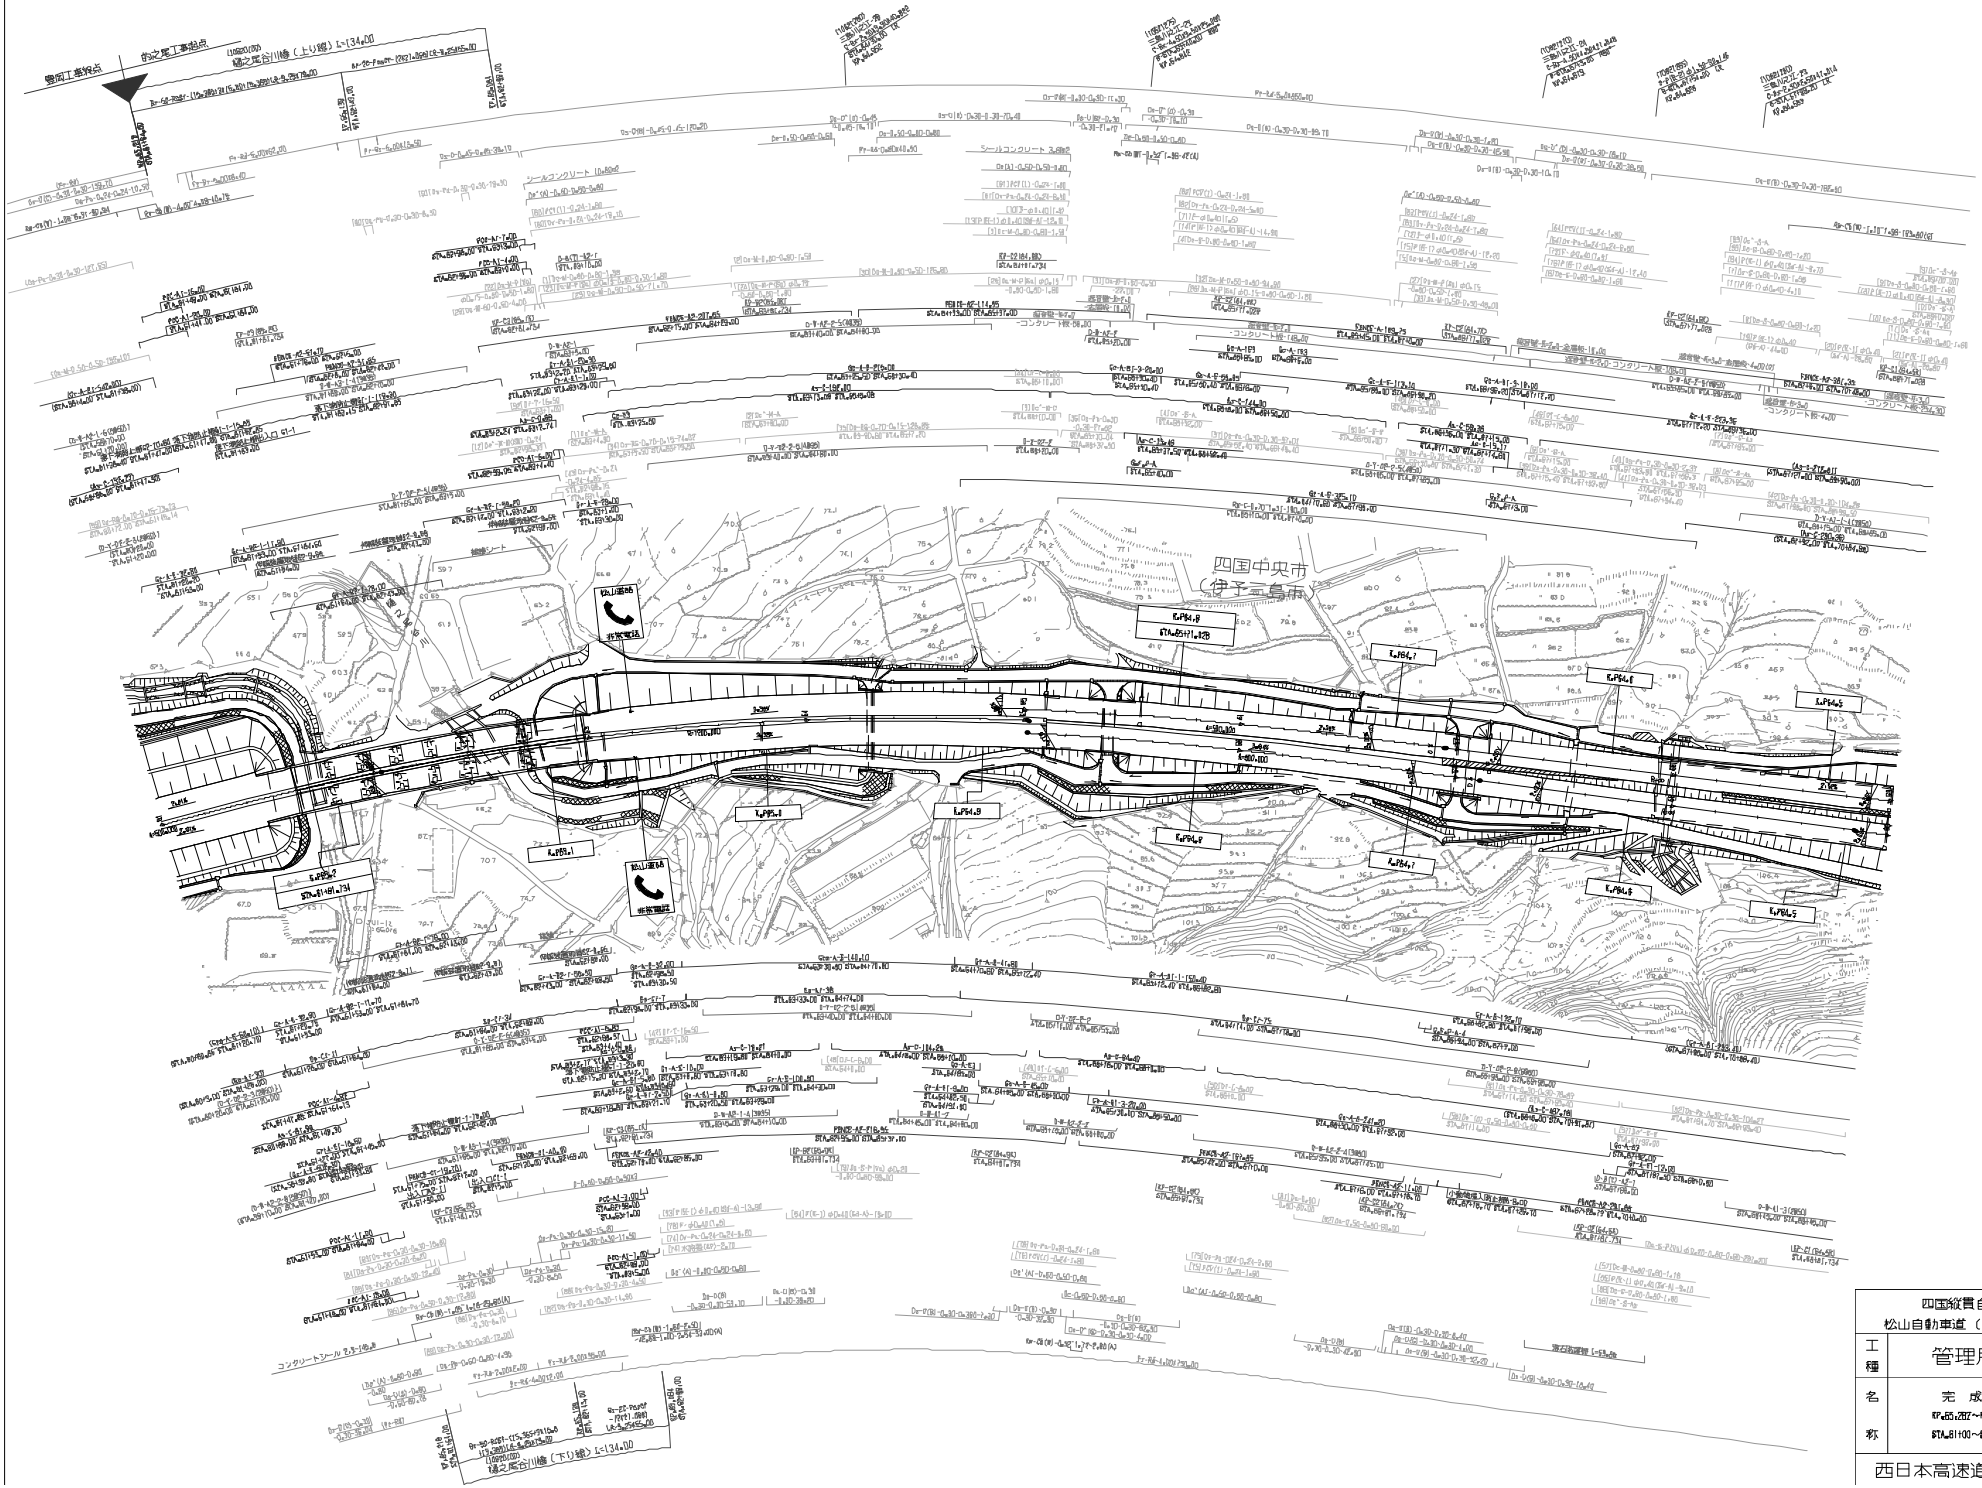

調整年月	摘要
第1回 2006年2月	

四国縦貫自動車道 松山自動車道（三島川之江～土居）		—
工種	管理用平面図	—
名称	完成図 KP=55.2127～KP=64.4827 STA.81+00～STA.89+00	縮尺 1/1000 8 17

西日本高速道路(株)　四国支社

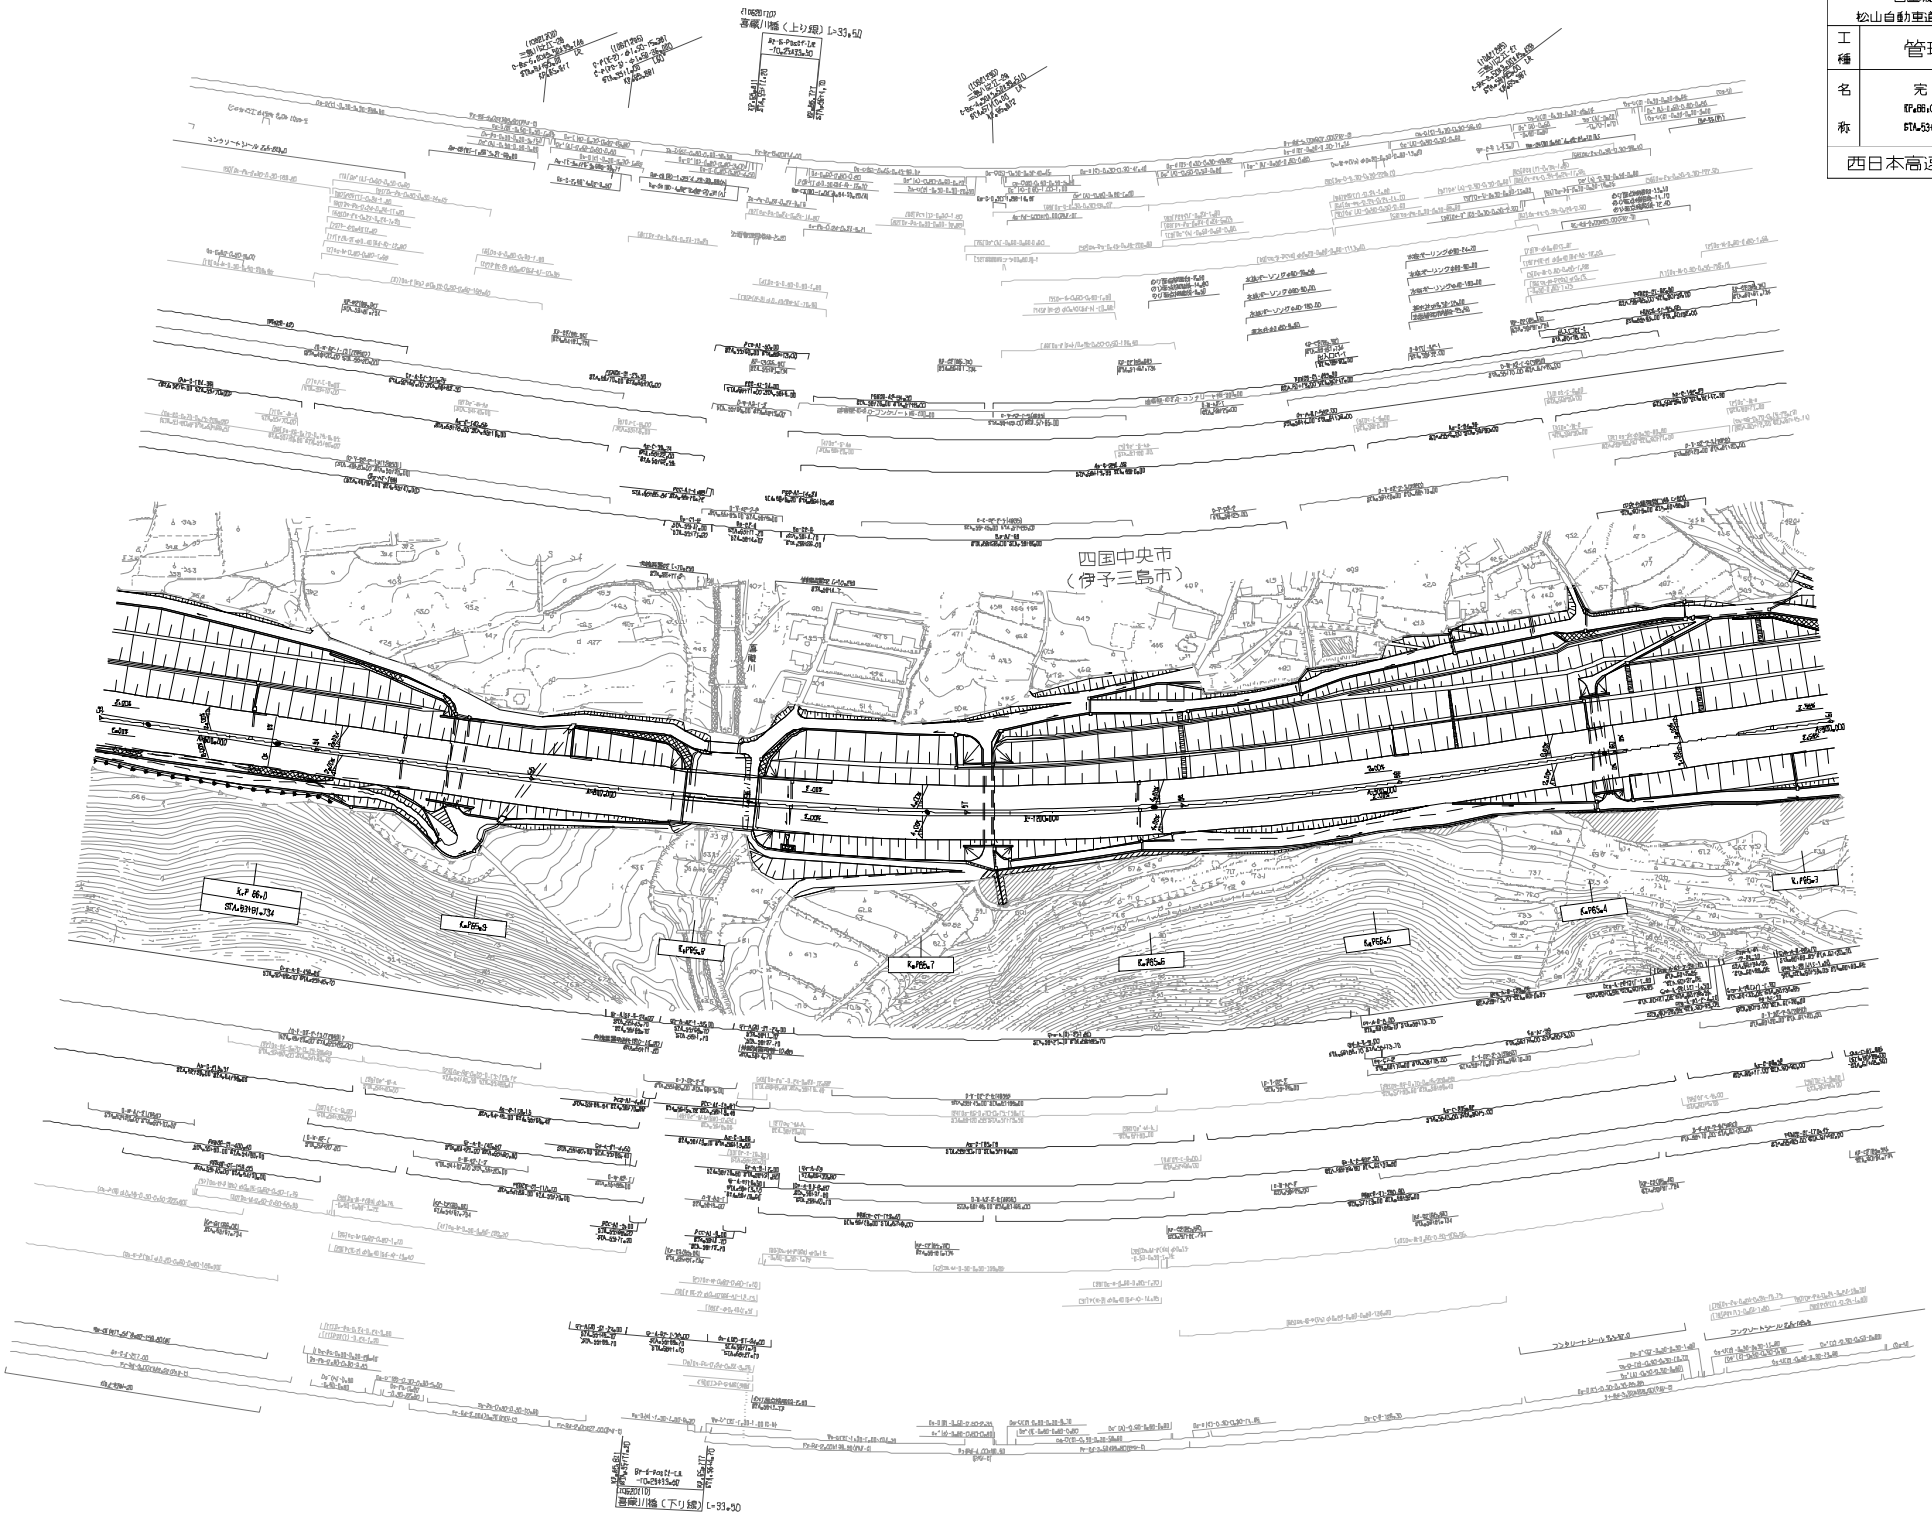

四国縦貫自動車道
松山自動車道（三島川之江～土居）

工種	管理用平面図		—
名称	完成図 KP=66.0(R2)～KP=85.2(R2) STA.53+00～STA.61+00	縮尺 1/1000	9 17

西日本高速道路(株)　四国支社

図整年月	備考
第1回 2006年2月	

※上代の「」は本線、《 》は補償を示す

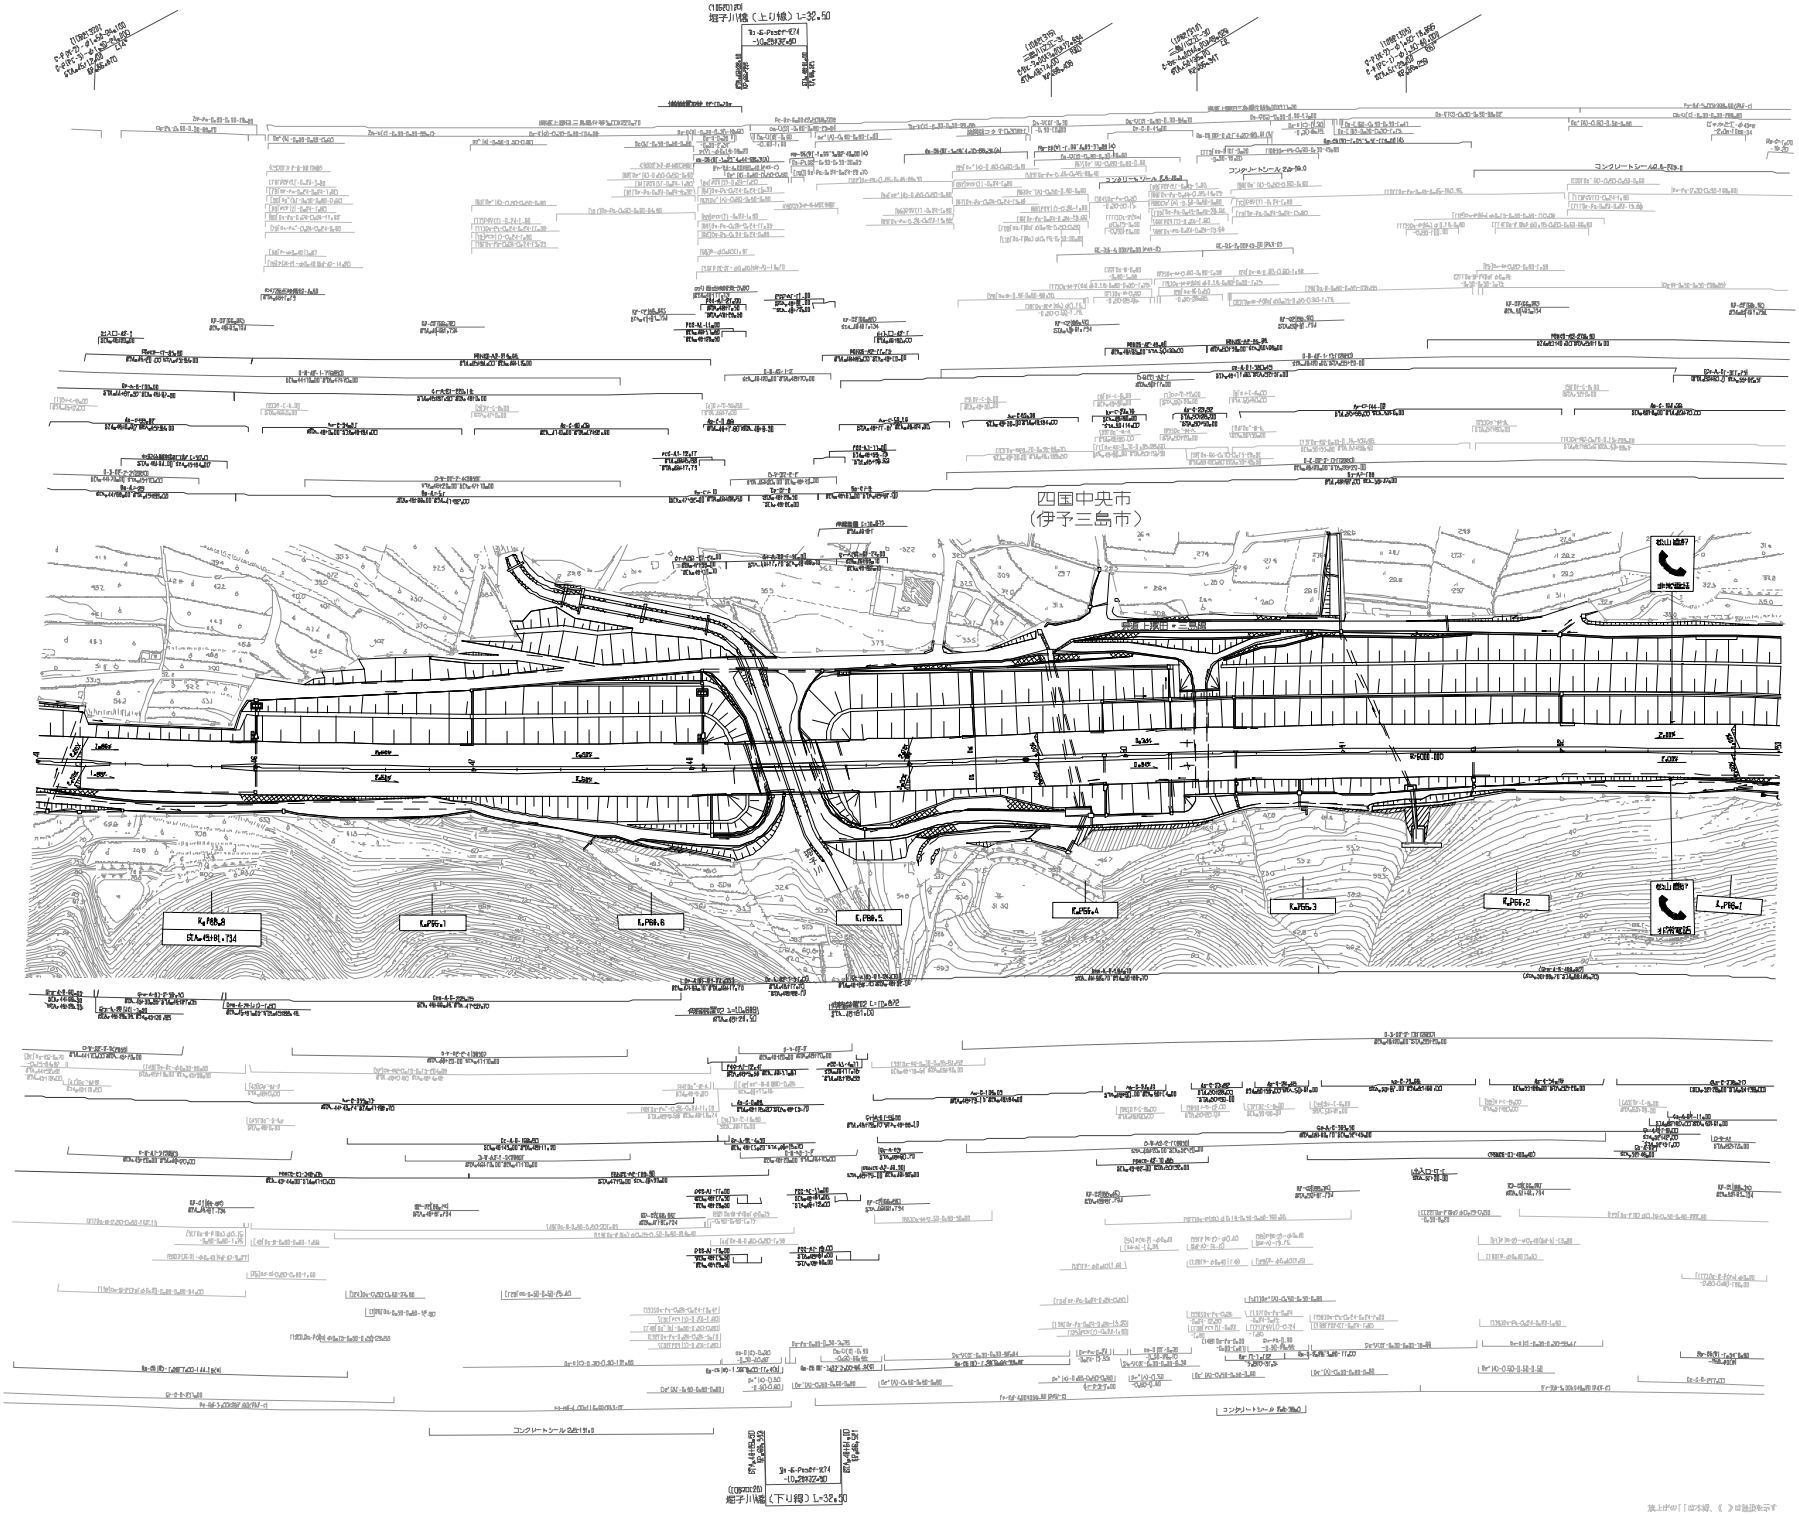

調整年月	摘要
第1回 2006年2月	

四国縦貫自動車道 松山自動車道（三島川之江～土居）			—
工種	管理用平面図		—
名称	完成図 STA.65+00.082～STA.65+00.082 STA.45+00～STA.53+00	縮尺 1/1000	10/17

西日本高速道路(株)　四国支社

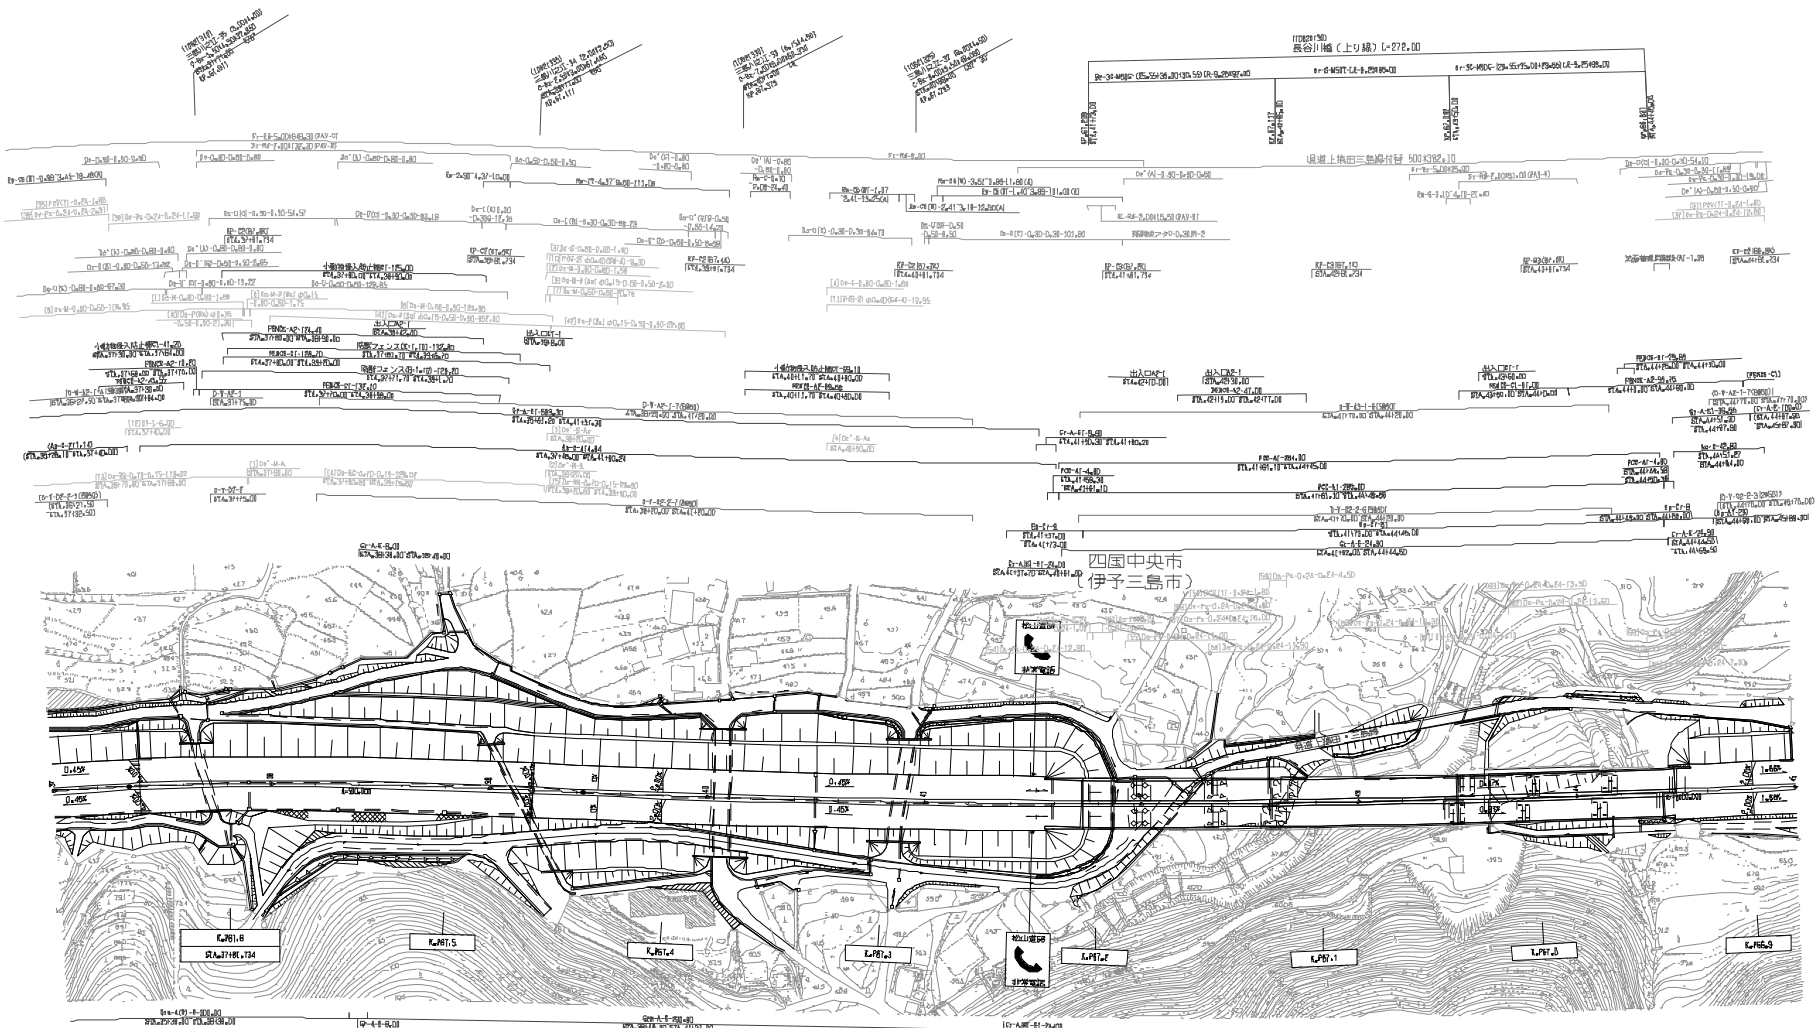

調整年月	摘要
第1回 2006年2月	

四国縦貫自動車道
松山自動車道（三島川之江～土居）

工種	管理用平面図	—
名称	完成図 KP＝57＋827～KP＝65＋827 STA＝37＋00～STA＝45＋00	縮尺 1/1000

西日本高速道路(株)　四国支社

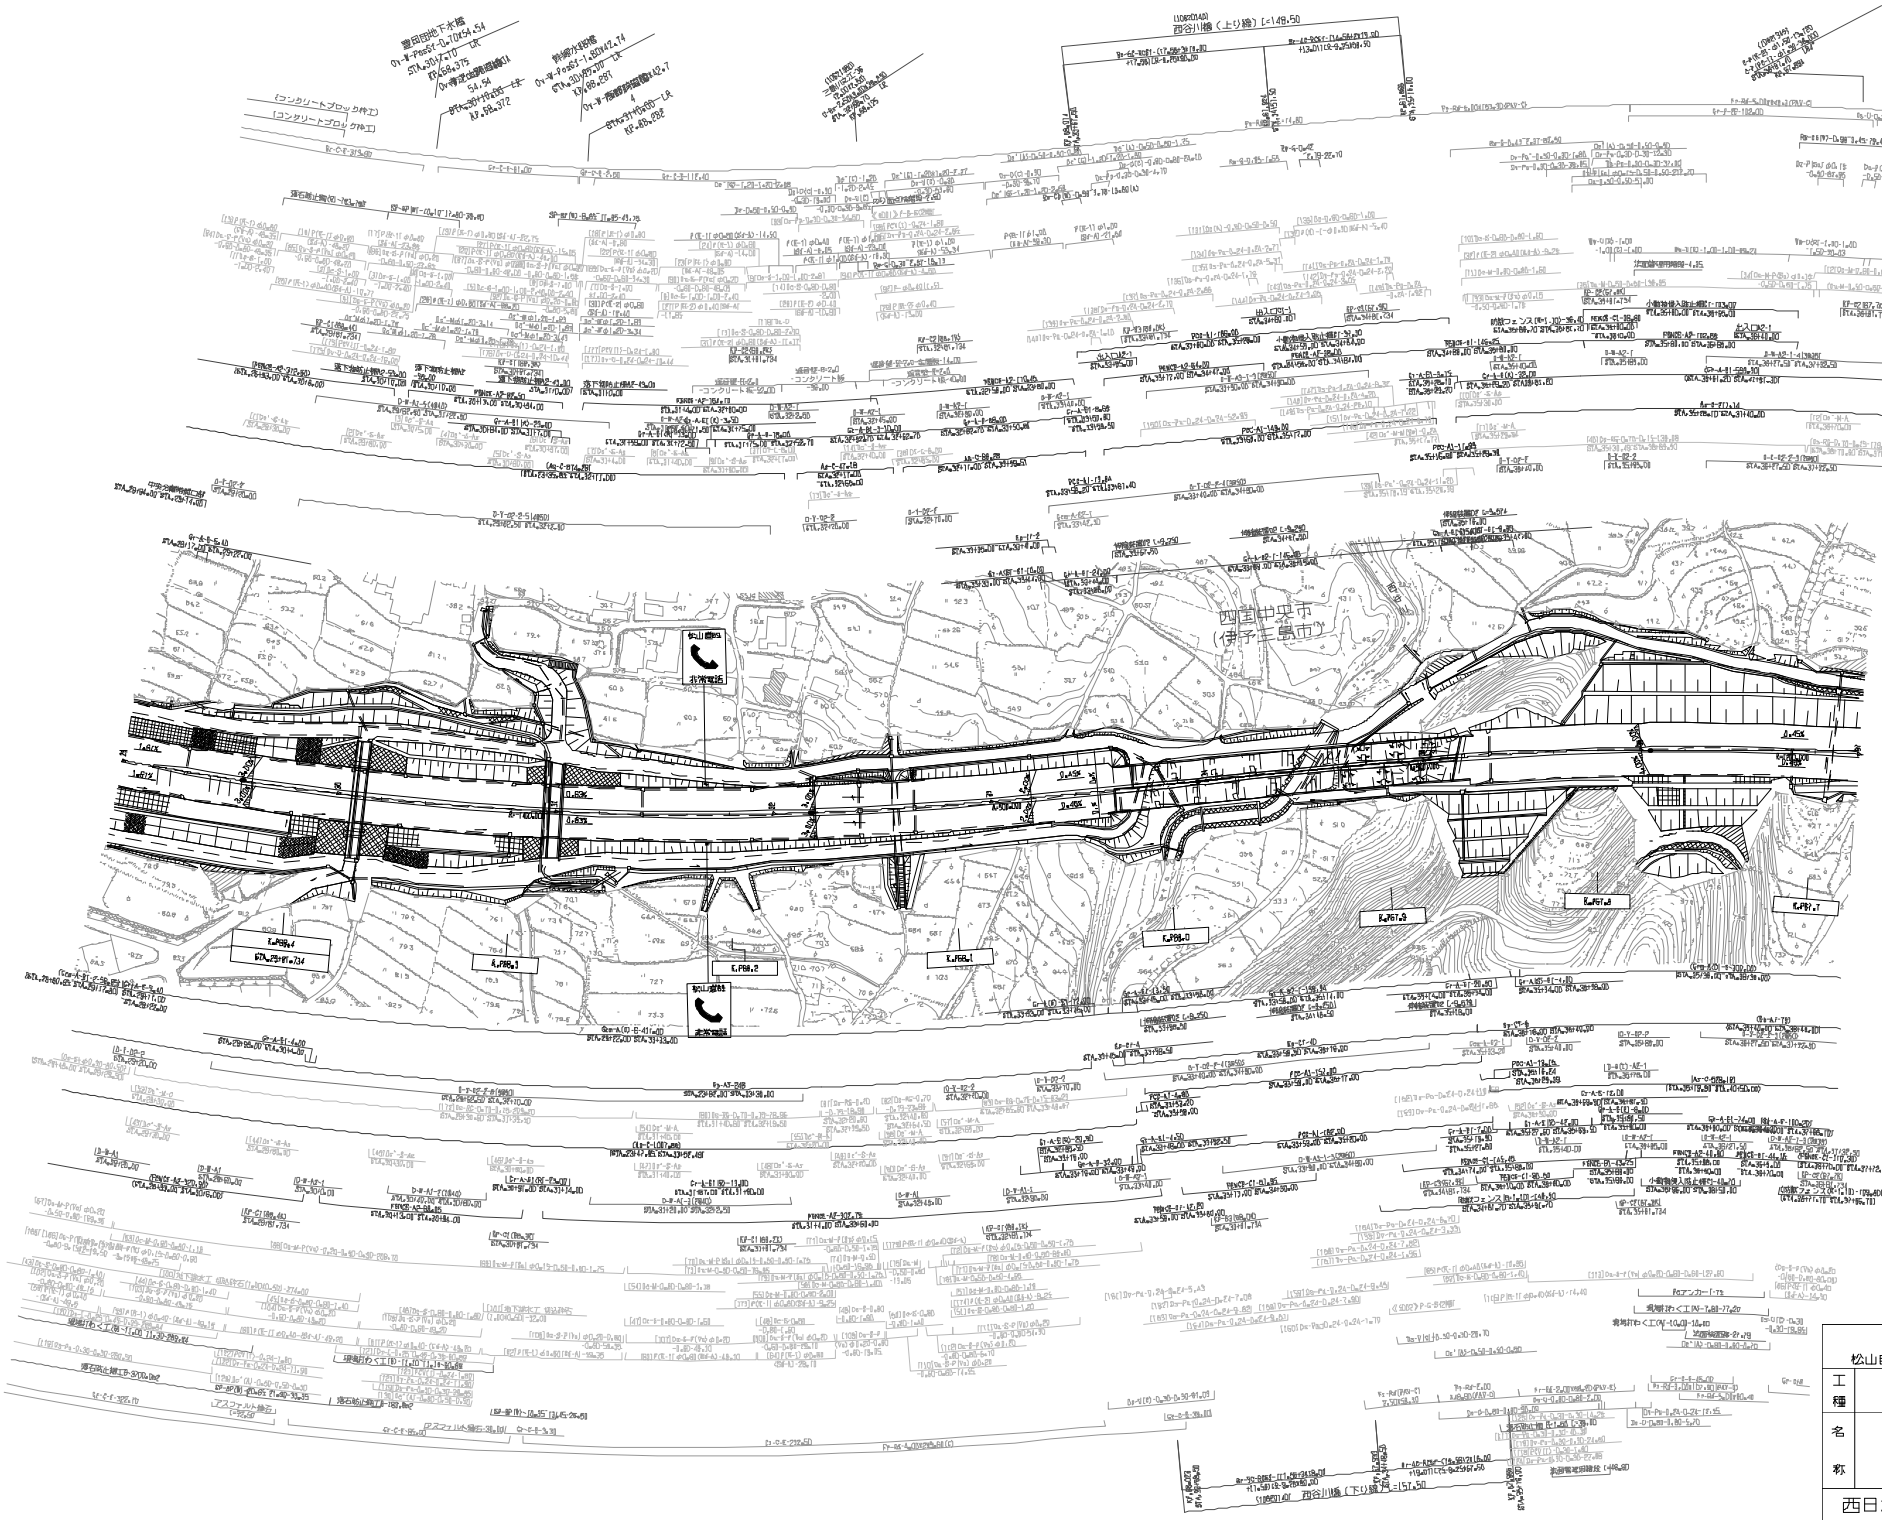

調整年月	摘要
第1回 2006年2月	

四国縦貫自動車道 松山自動車道（三島川之江～土居）		—
工種	管理用平面図	—
名称	完成図 KP=68.4KZ～KP=87.6KZ STA.29H00～STA.37H00	縮尺 1/1000

12
17

西日本高速道路(株)　四国支社

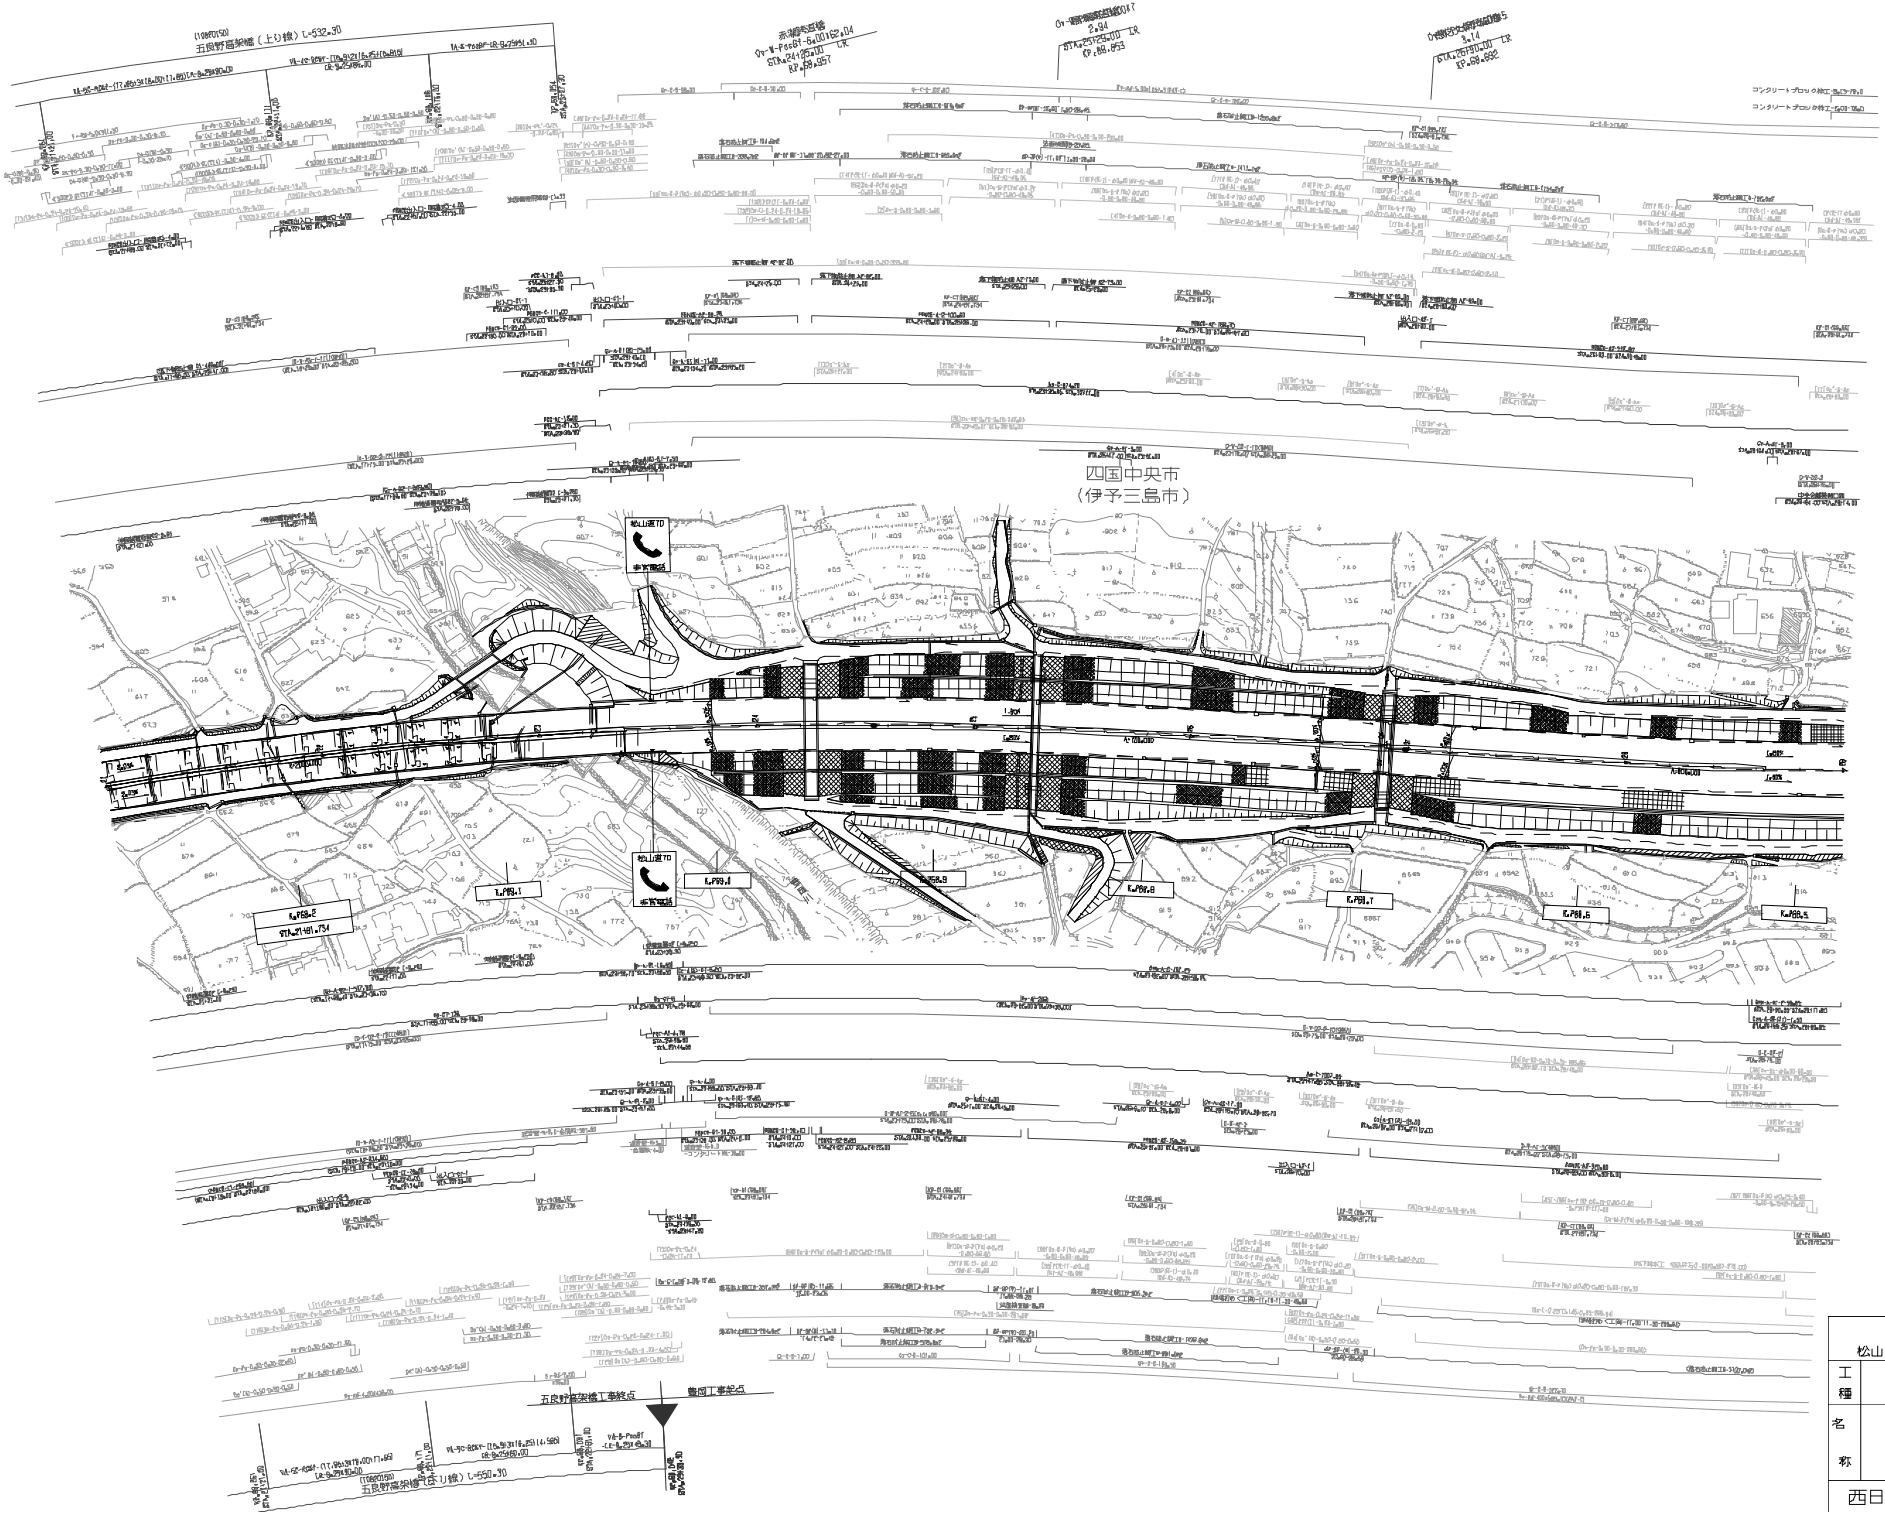

調整年月	摘要
第1回 2006年2月	

四国縦貫自動車道 松山自動車道（三島川之江～土居）		—
工種	管理用平面図	—
名称	完成図 KP=68.282～KP=68.482 STA.21+00～STA.29+00	縮尺 1/1000

13/17

西日本高速道路(株)　四国支社

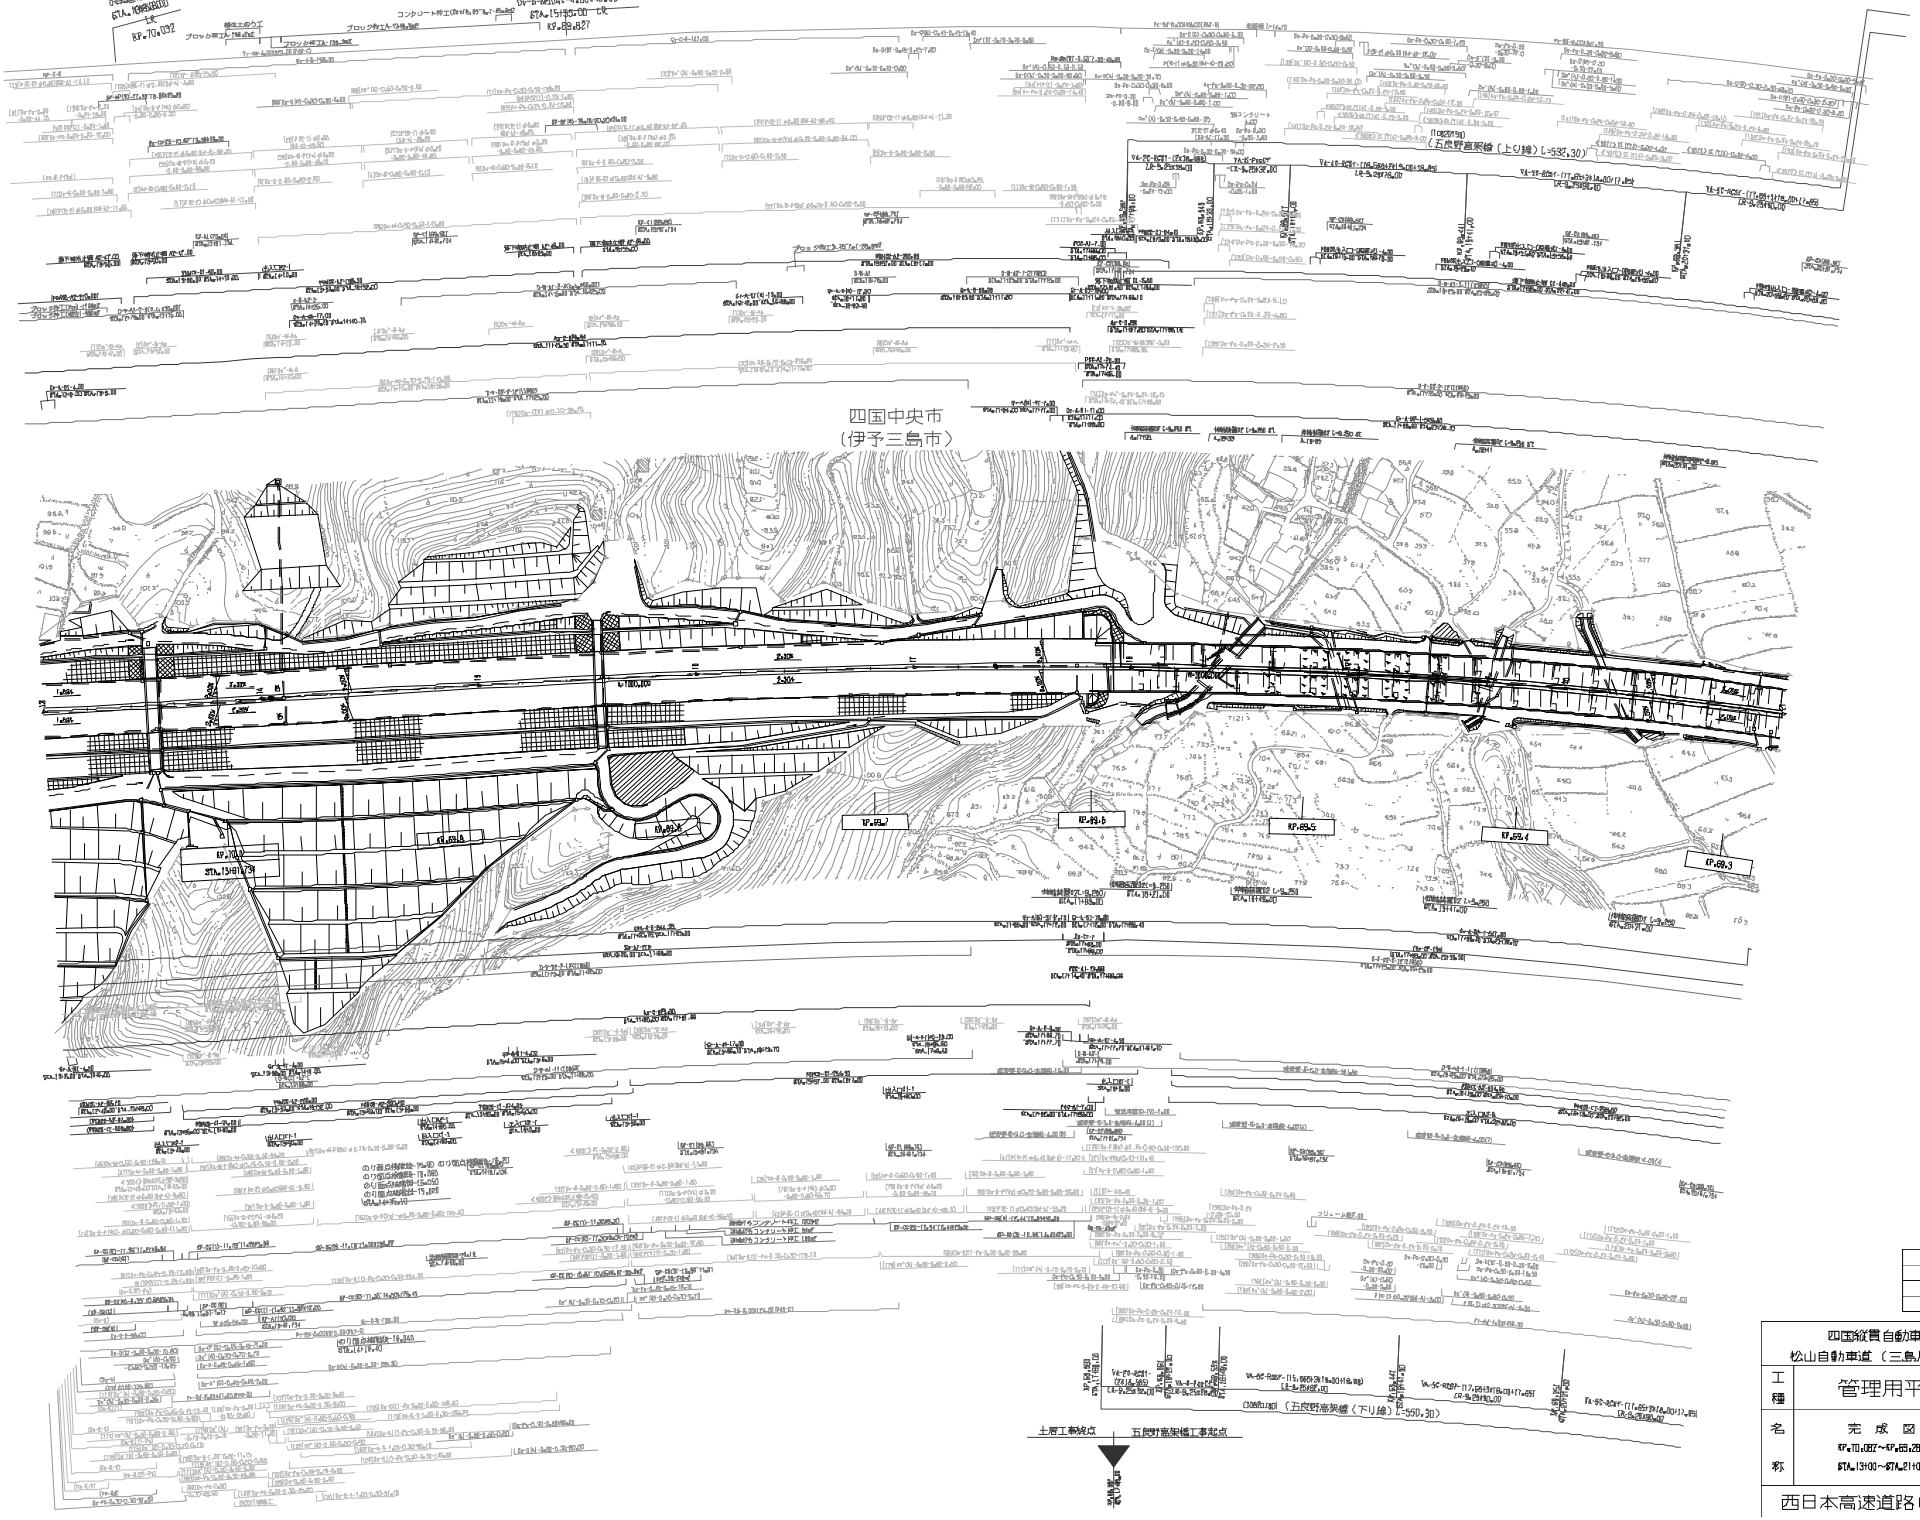

調整年月	摘要
第1回 2006年2月	

四国縦貫自動車道 松山自動車道（三島川之江～土居）			—
工種	管理用平面図		—

西日本高速道路(株)　四国支社

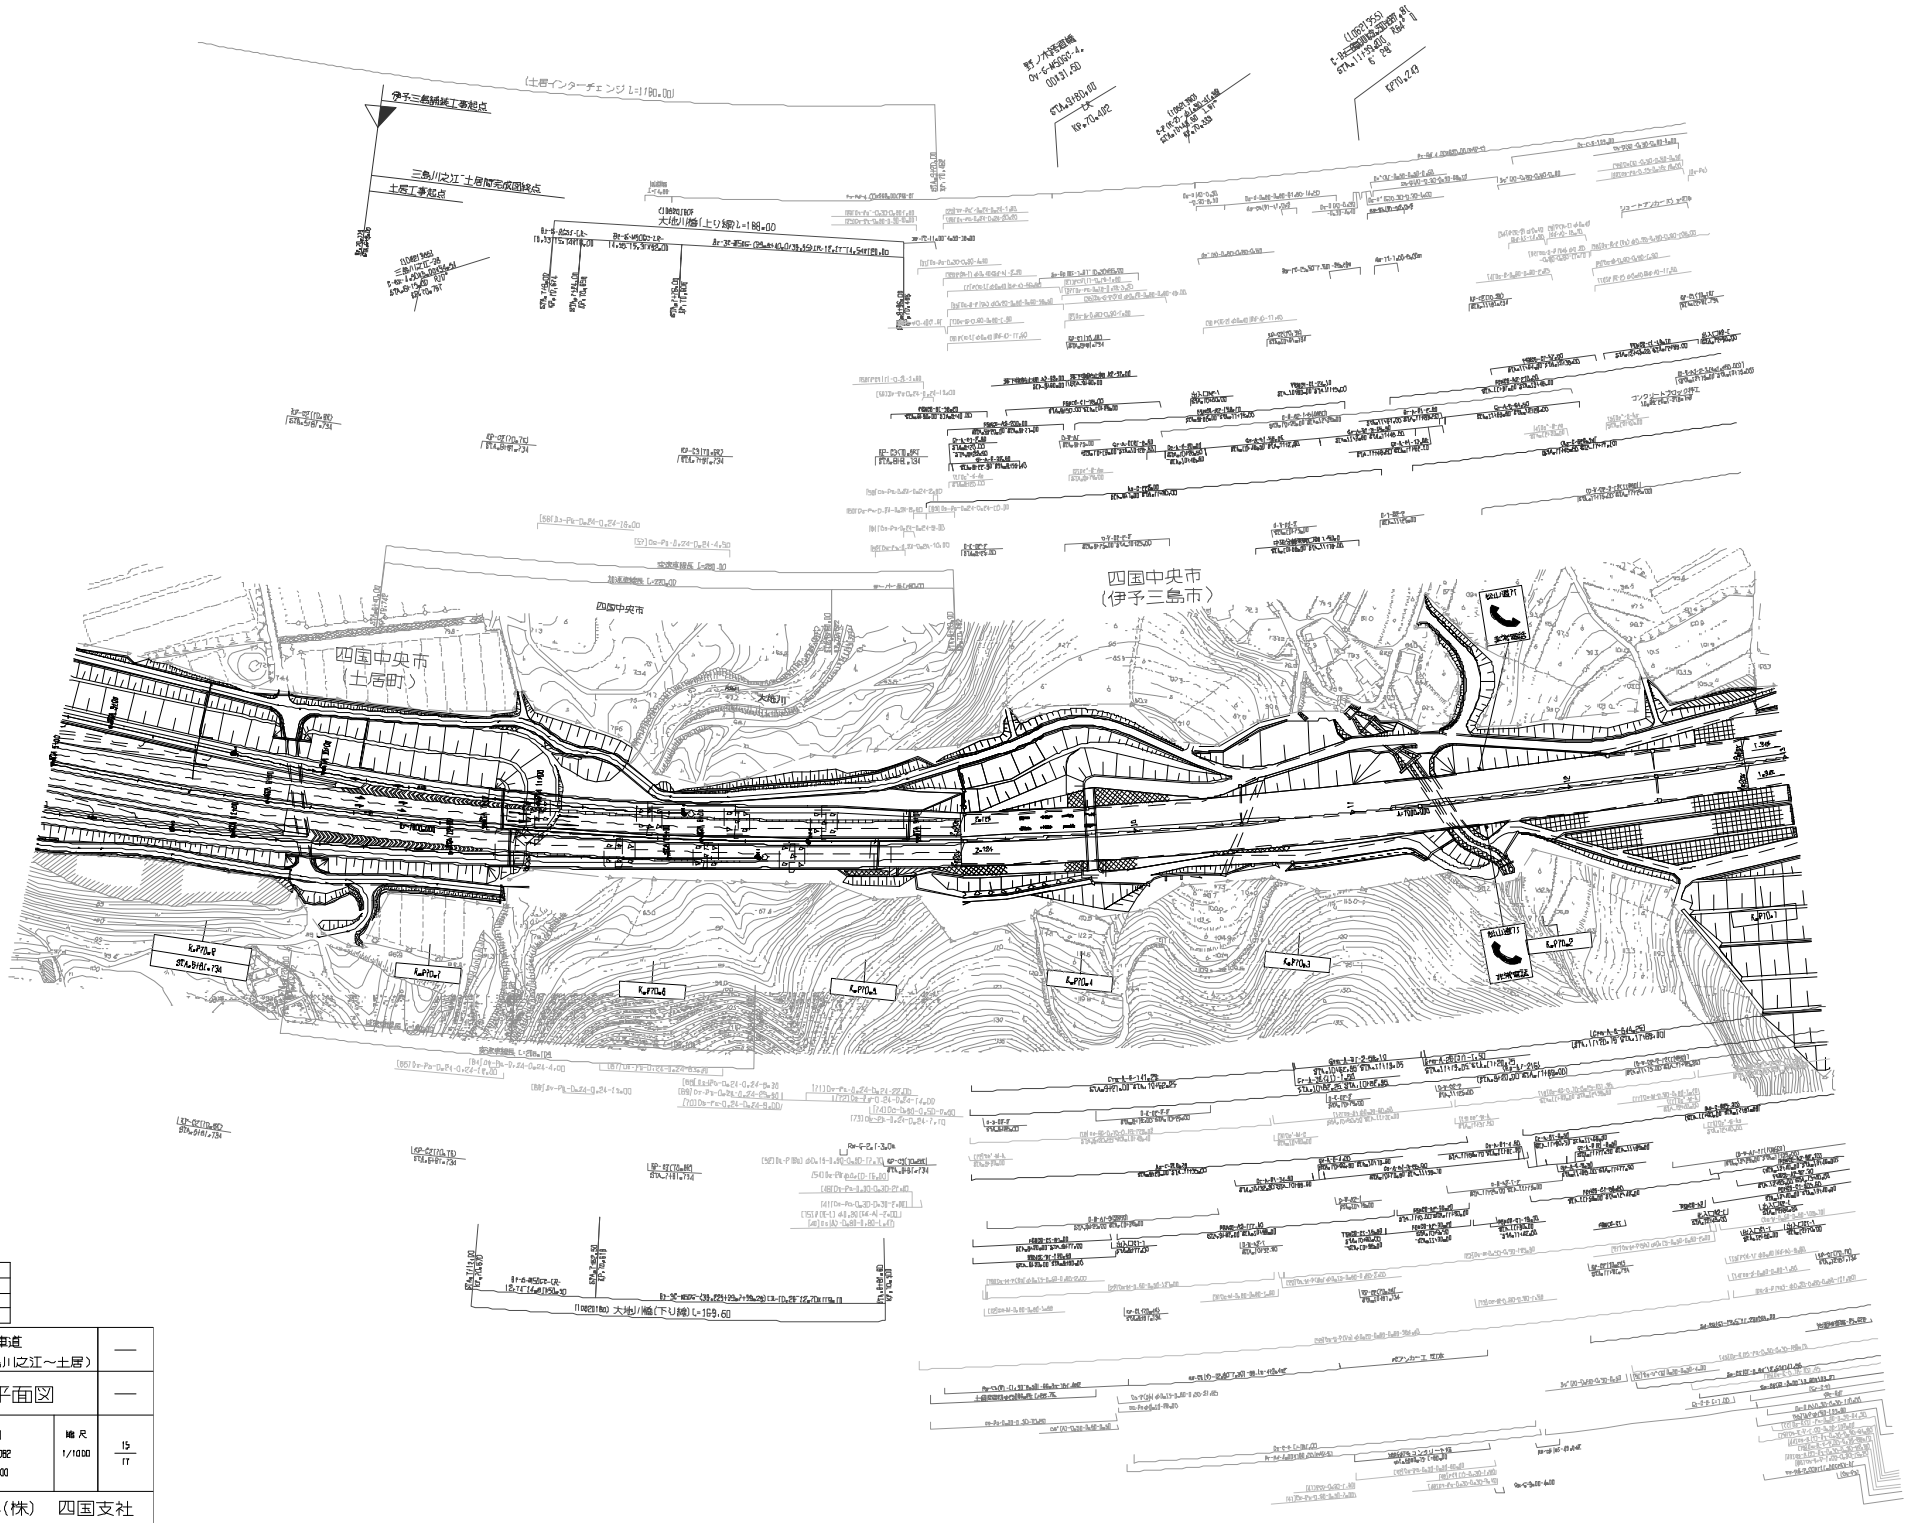

調整年月	摘要
第1回 2008年2月	

四国縦貫自動車道 松山自動車道（三島川之江～土居）			—
工種	管理用平面図		—
名称	完成図 KP₀.70₀.882～KP₂.70₀.882 STA.5+00～STA.13+00	縮尺 1/1000	15 17

西日本高速道路(株)　四国支社

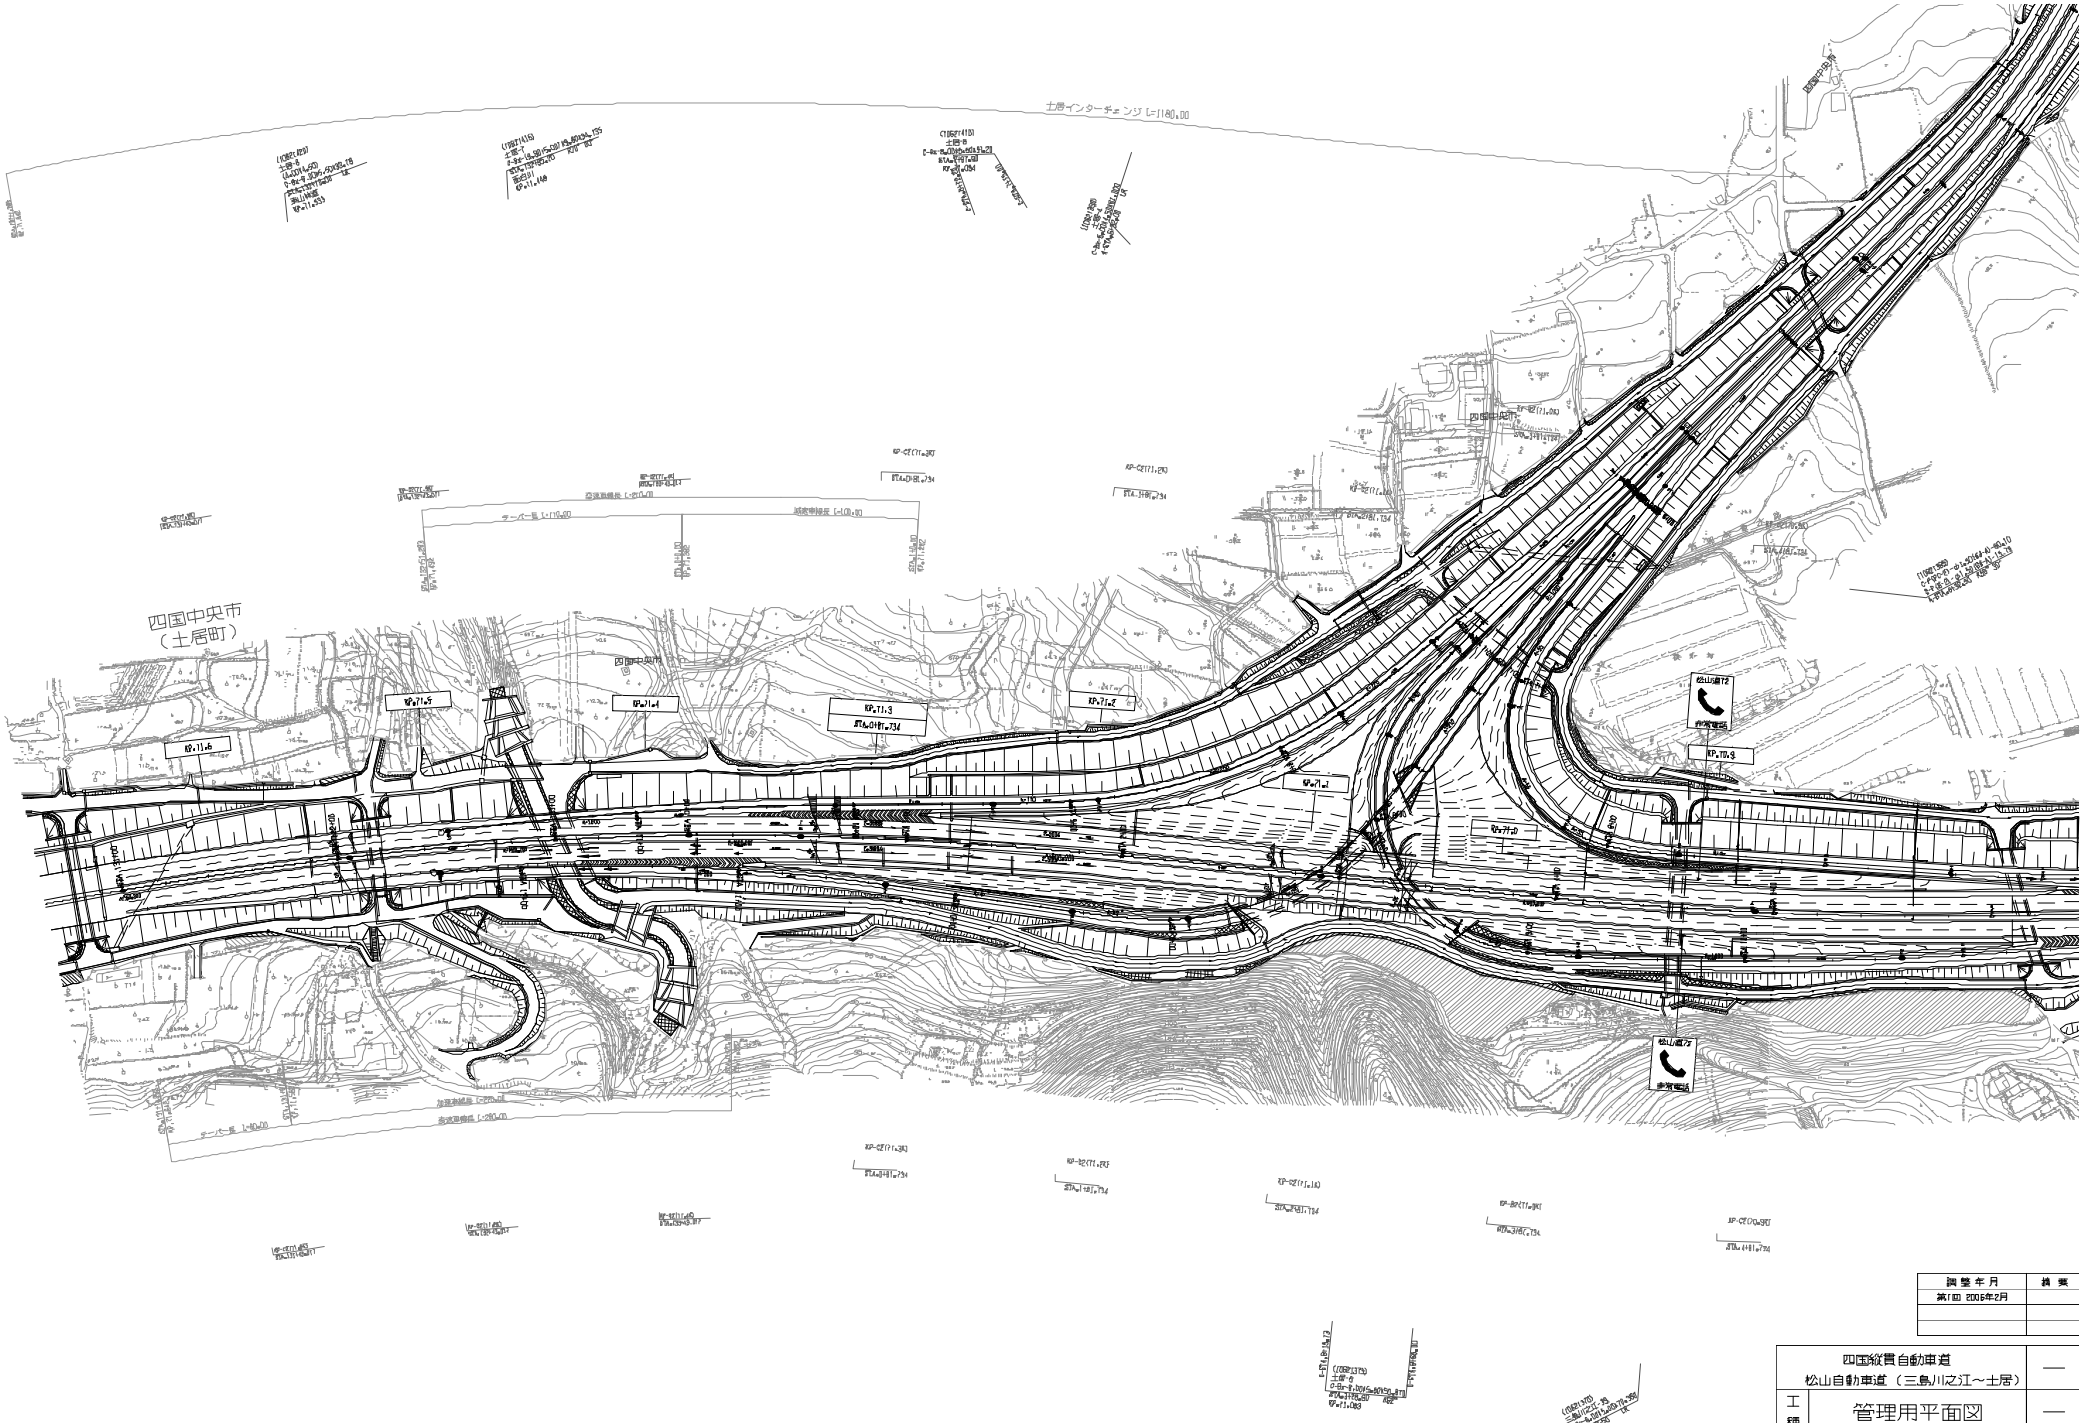

調整年月	摘要
第1回 2006年2月	

四国縦貫自動車道 松山自動車道（三島川之江～土居）			—
工種	管理用平面図		—
名称	完成図 KP.71.882～KP.70.882 STA.-3+00～STA.5+00	縮尺 1/1000	17 17

西日本高速道路(株)　四国支社

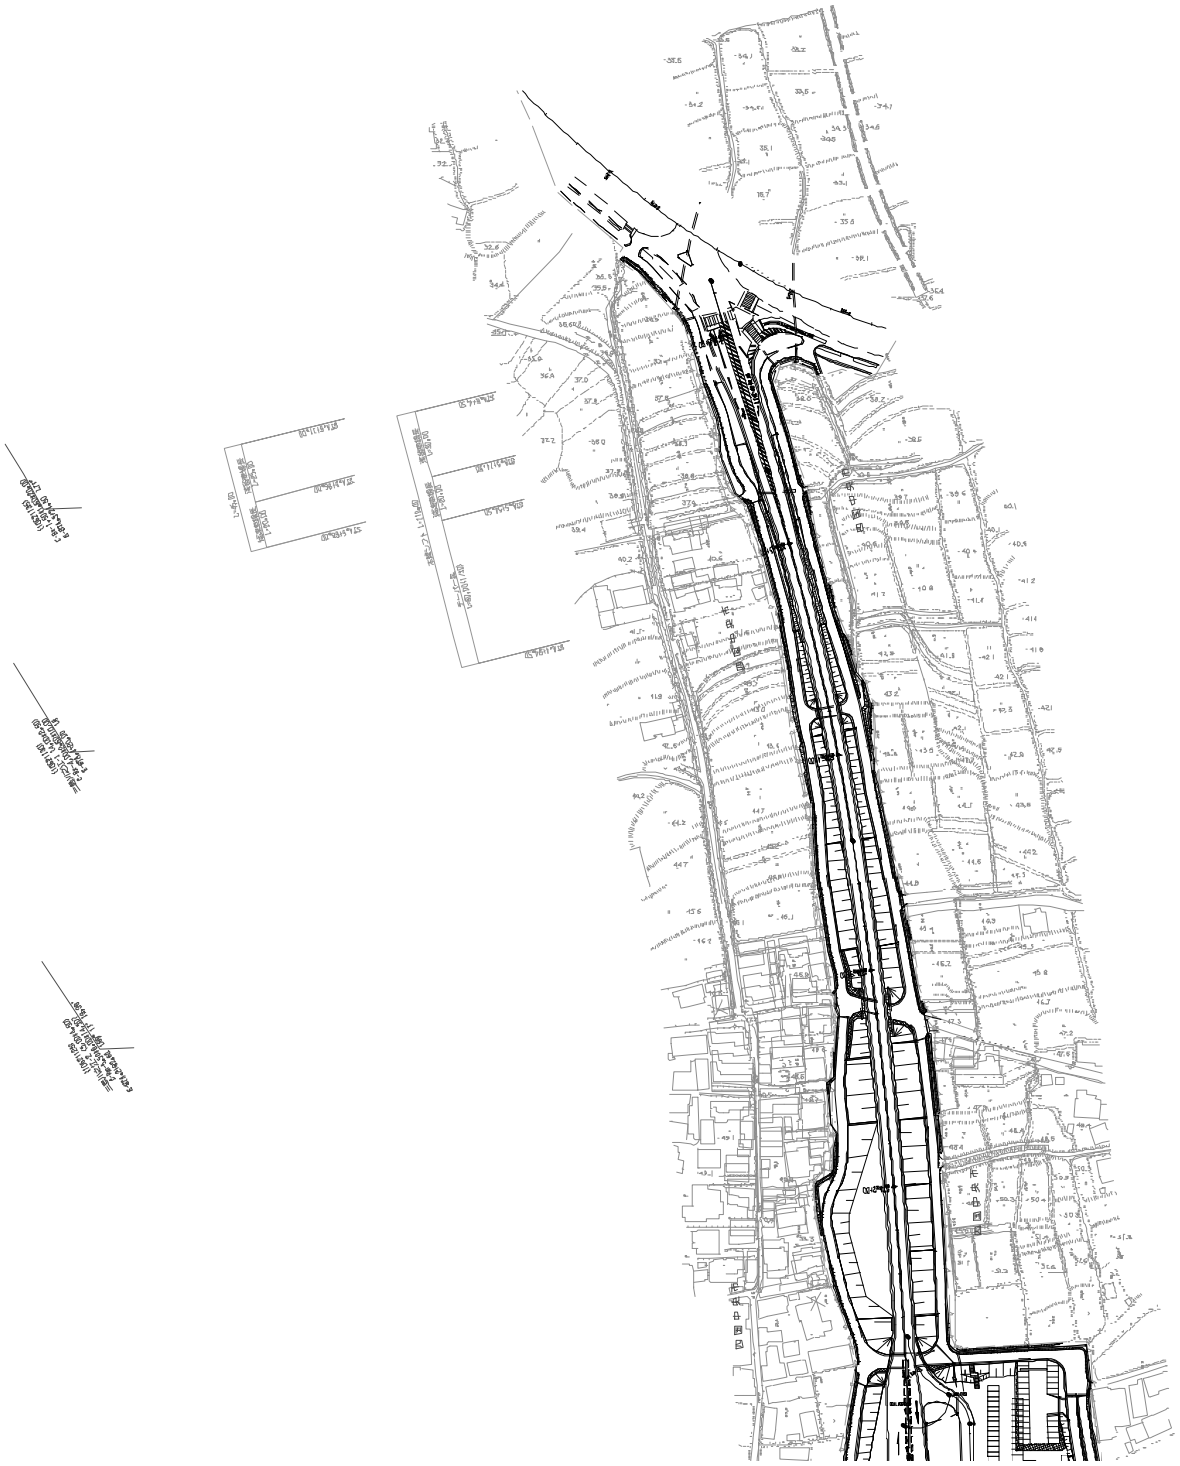

調整年月	摘要
第1回 2006年2月	

四国縦貫自動車道 松山自動車道（三島川之江～土居）			—
工種	管理用平面図		—
名称	完成図 三島川之江インターチェンジ取付部	縮尺 1/1000	1 17

西日本高速道路(株)　四国支社

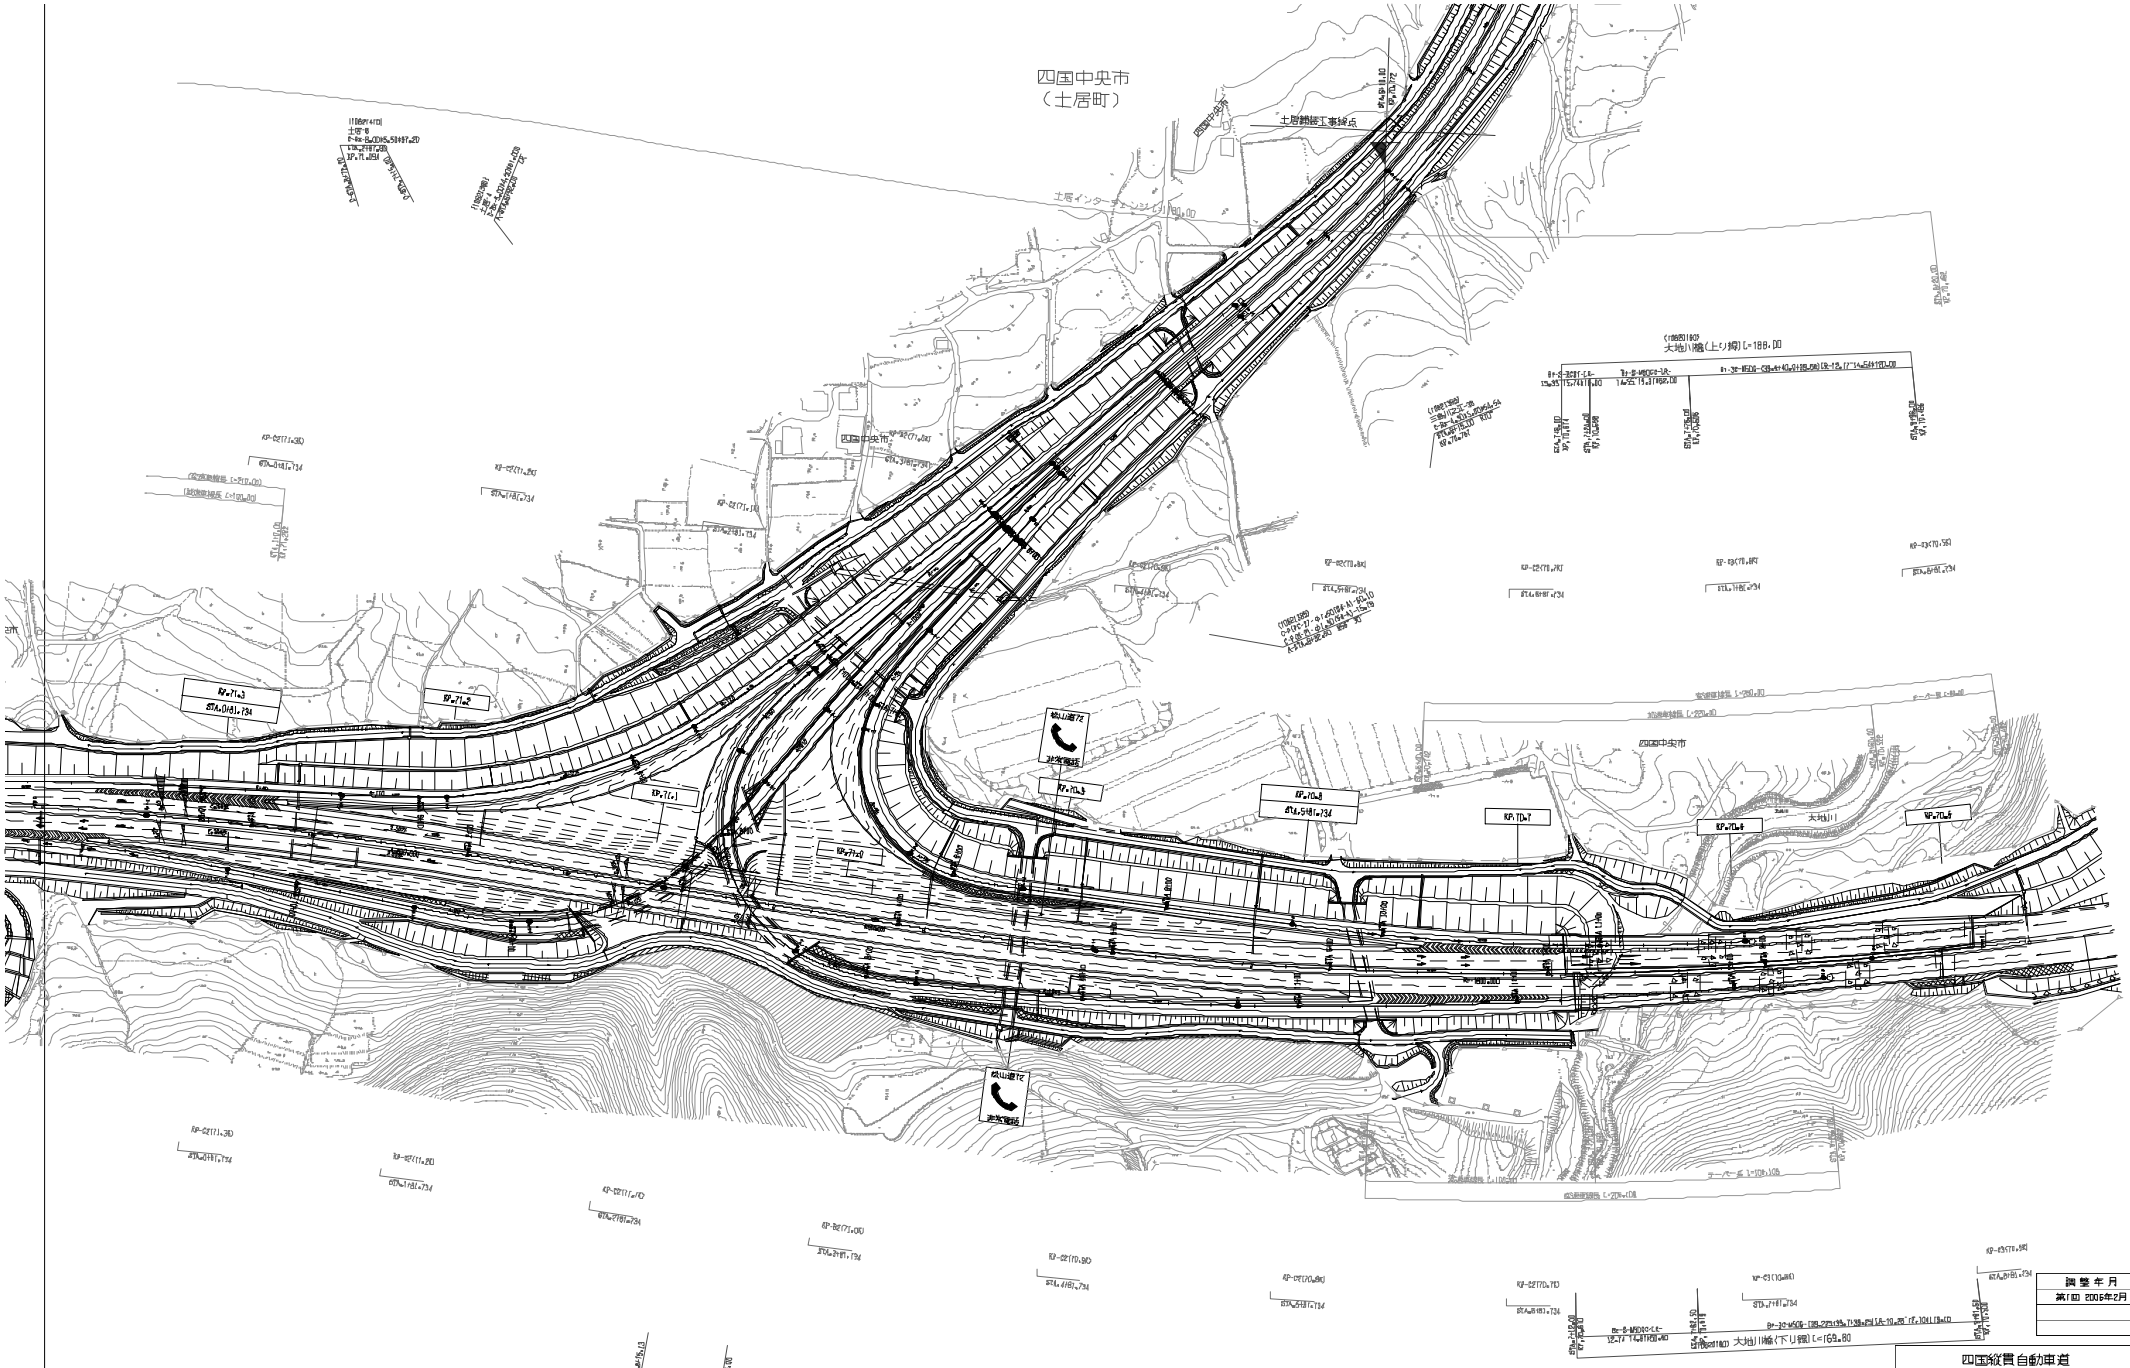

調整年月	摘要
第1回 2006年2月	

四国縦貫自動車道
松山自動車道　（土居～新居浜）

工種　管理用平面図

名称　完成図
KP 71.342～KP 70.422
STA.0+40.000～STA.9+60.000

縮尺　1/1000

1/17

西日本高速道路(株)　四国支社

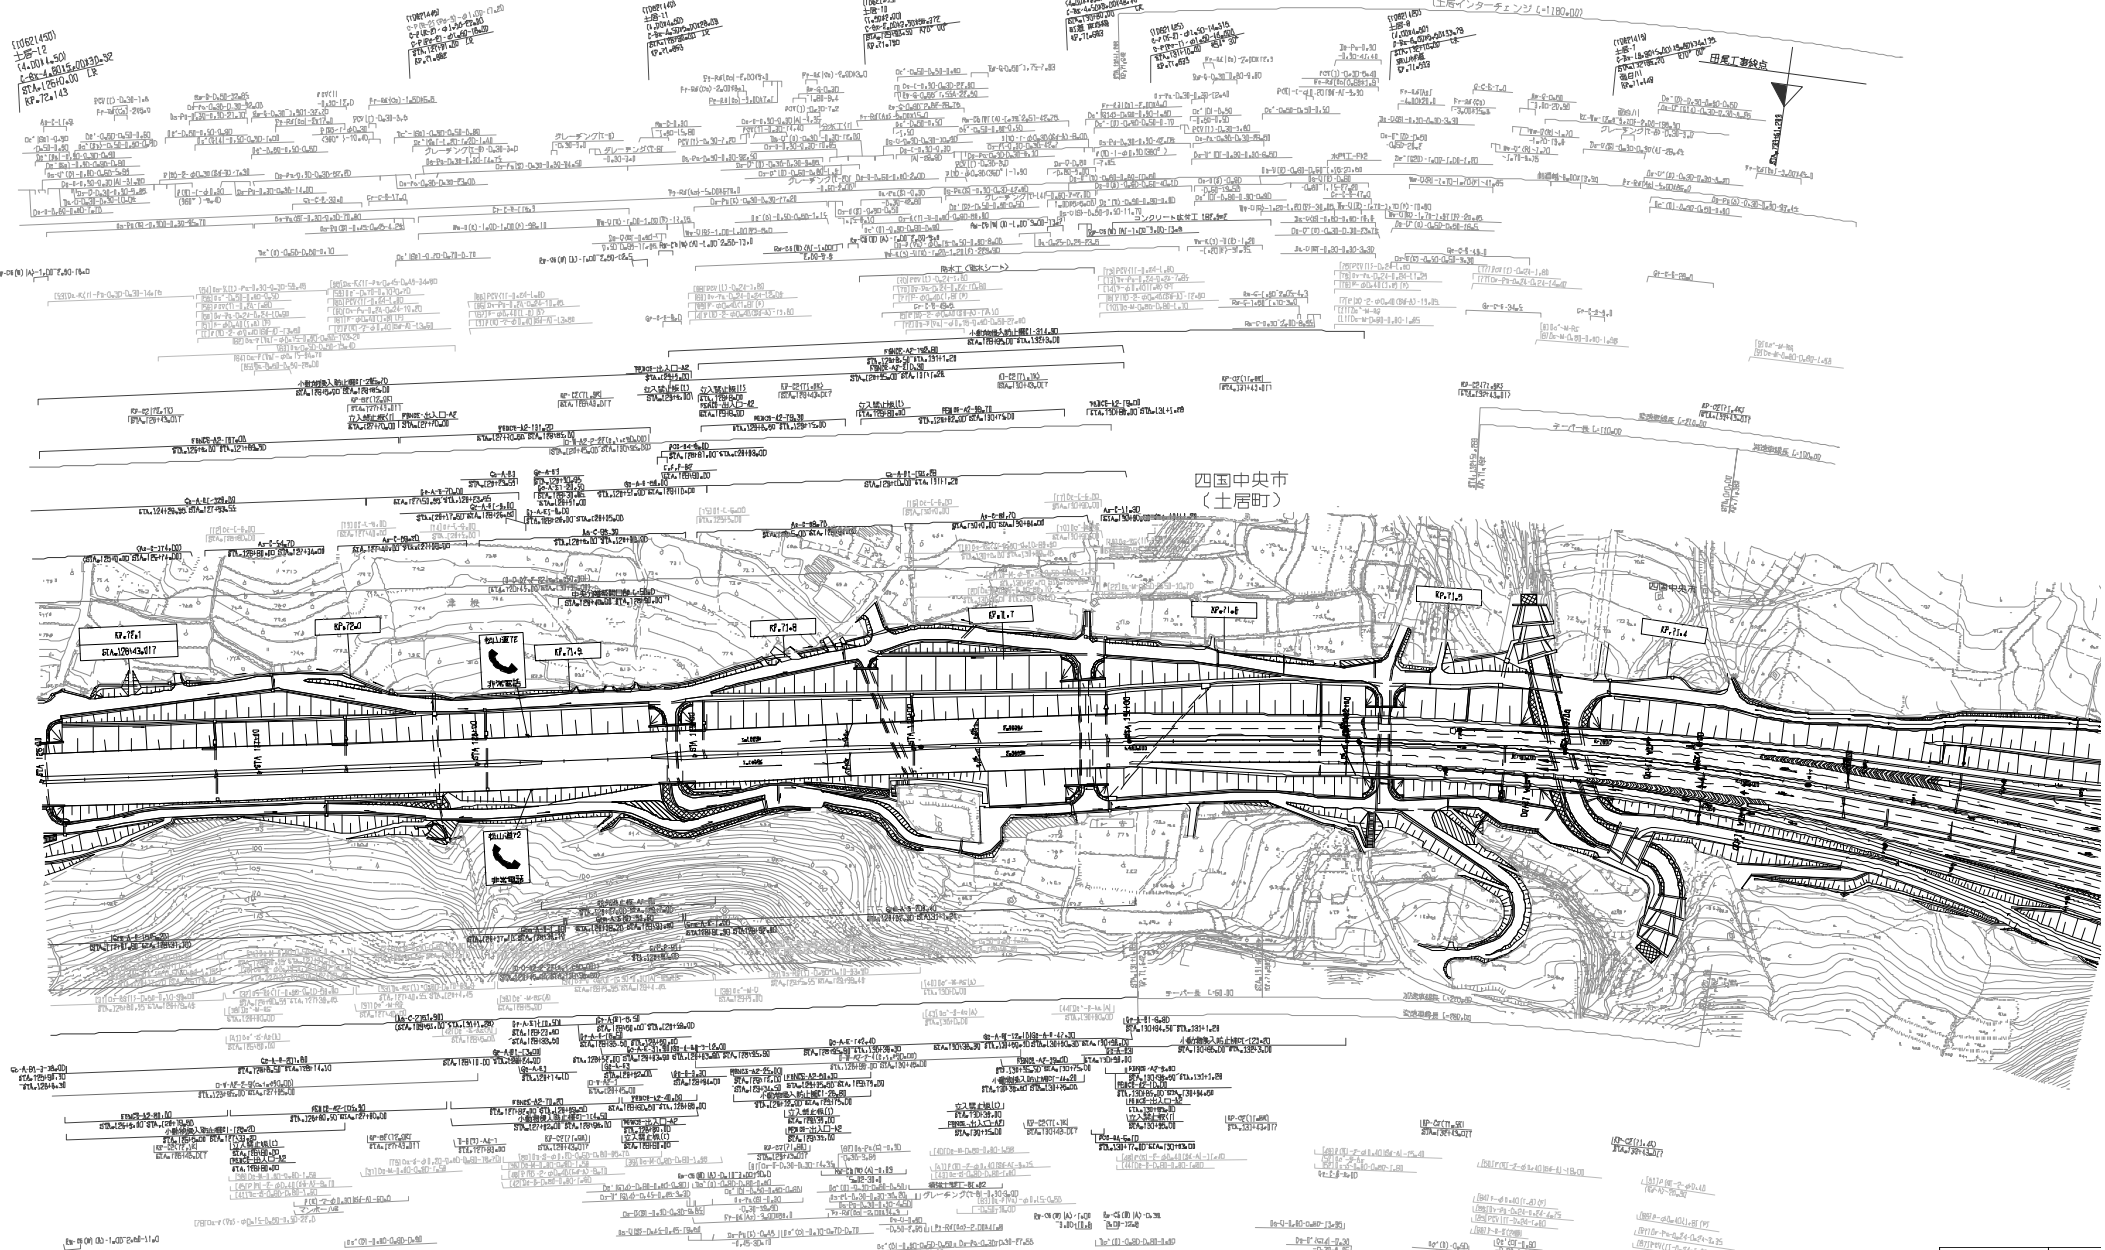

調整年月	摘要
第1回 2006年2月	

	四国縦貫自動車道 松山自動車道 （土居～新居浜）		—
工種	管理用平面図		—
名称	完成図 KP.72.143～KP.71.342 STA.126+00～STA.0+40.000	縮尺 1/1000	2 17

西日本高速道路(株) 四国支社

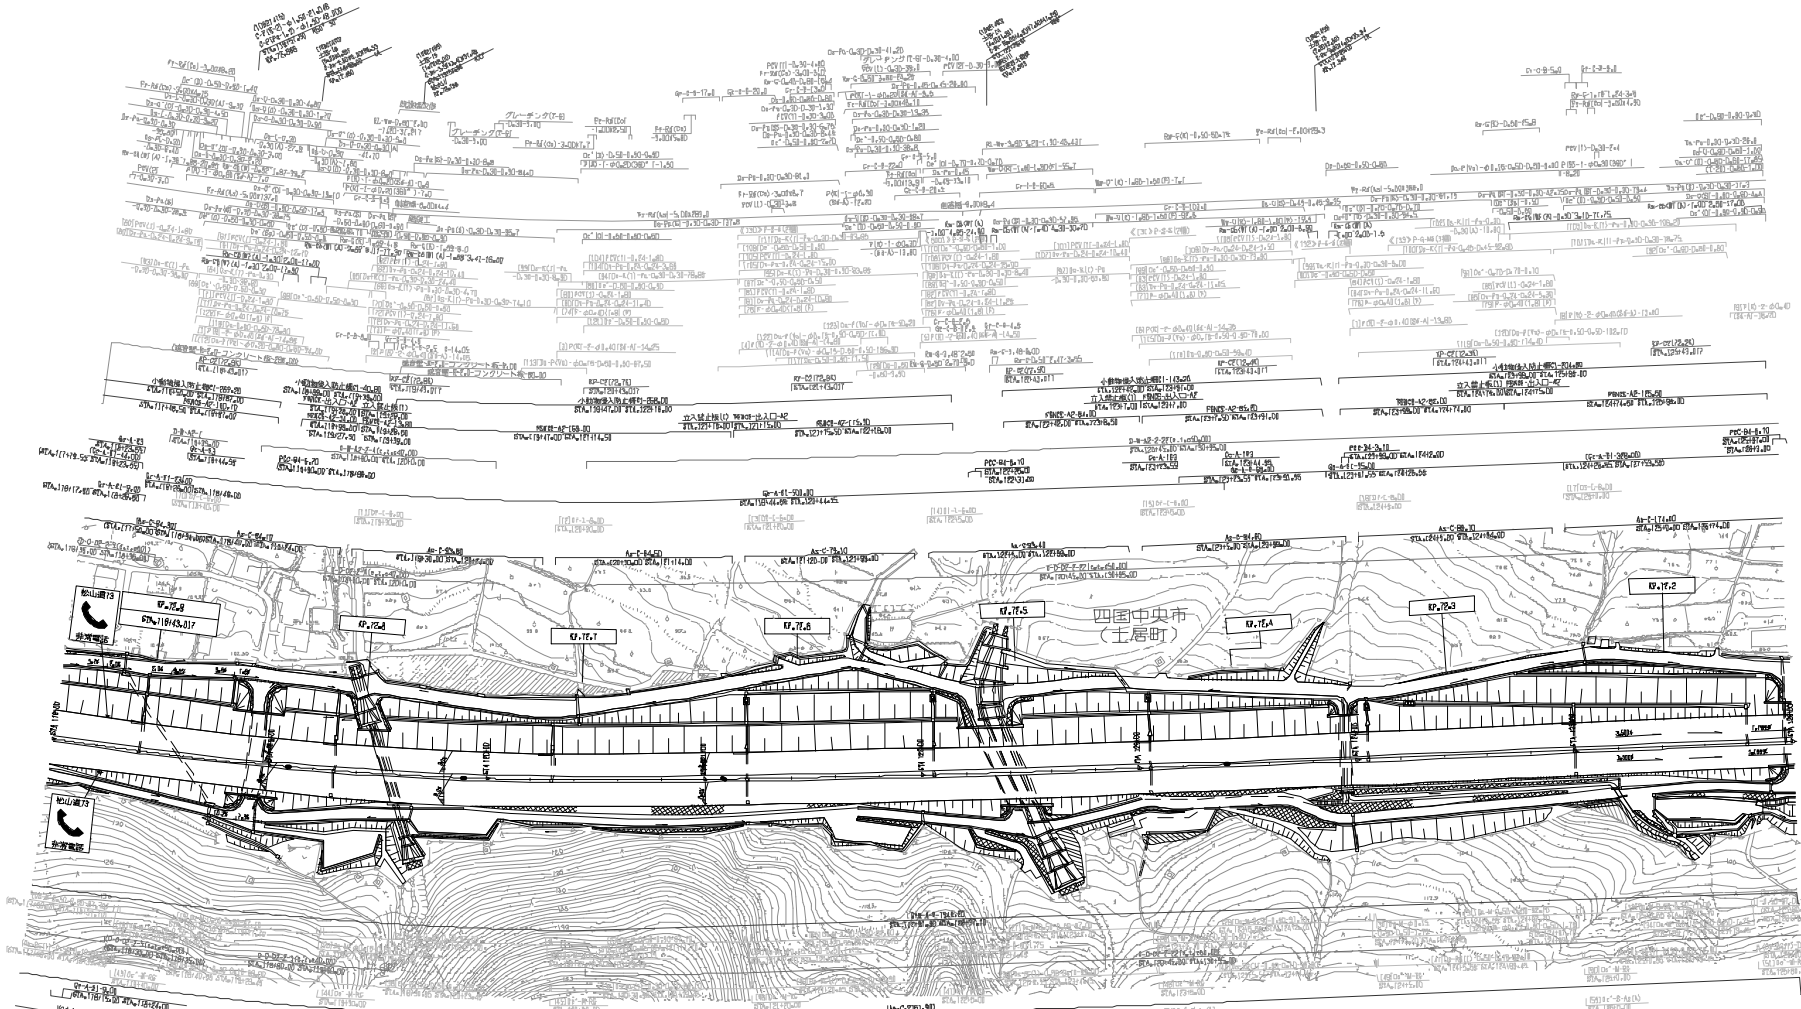

調整年月	摘要
第1回 2006年2月	

工種	管理用平面図		—
名称	完成図 KP.72.943～KP.72.143 STA.118+00～STA.126+00	縮尺 1/1000	3 17

四国縦貫自動車道
松山自動車道（土居～新居浜）

西日本高速道路(株)　四国支社

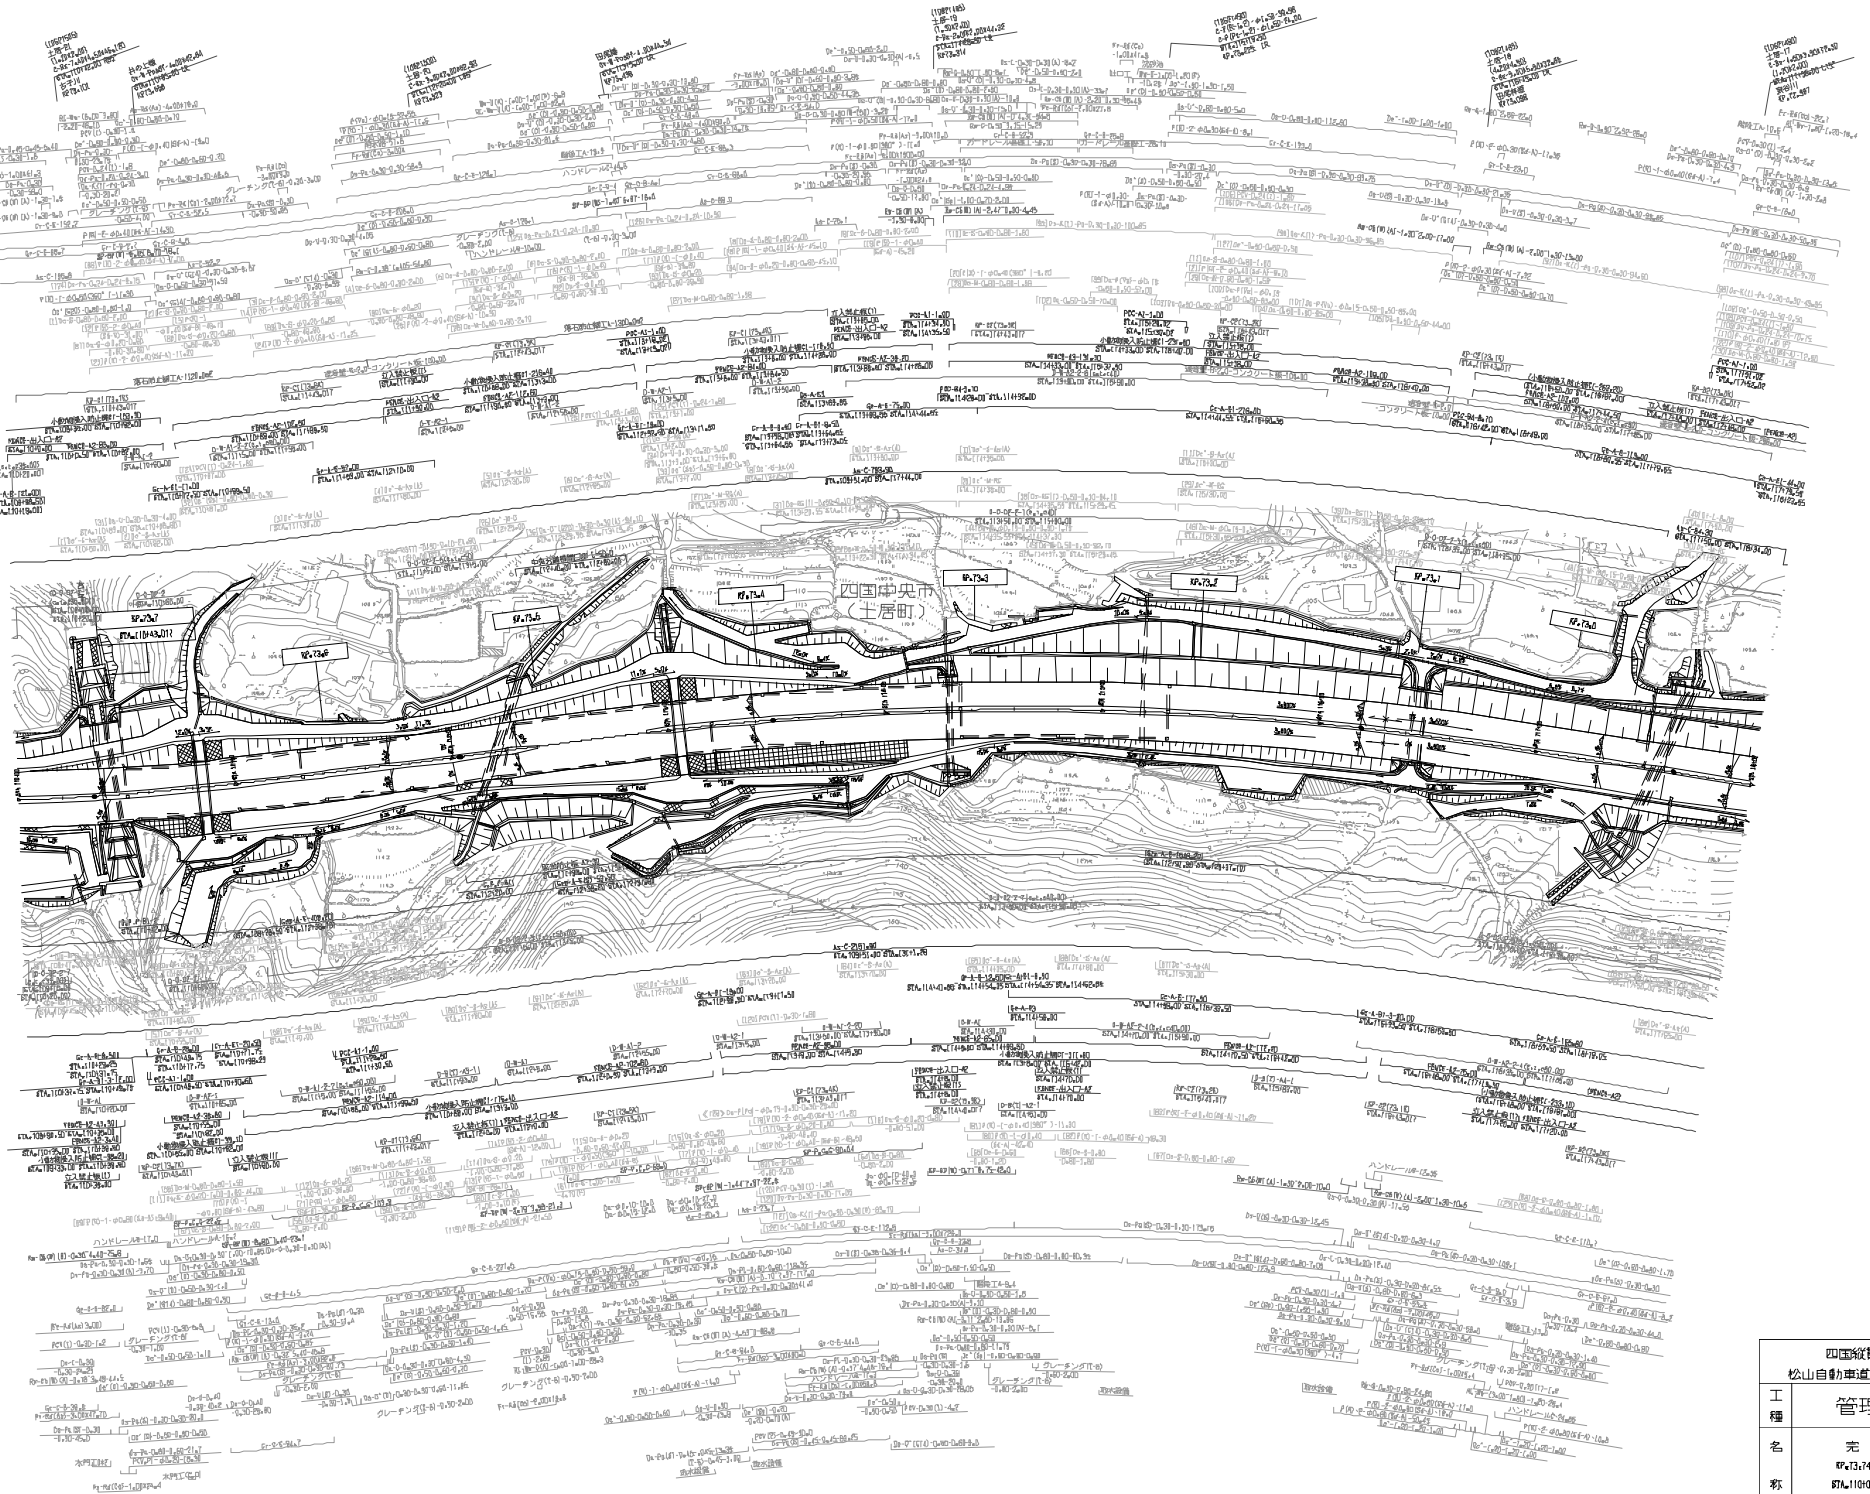

調整年月	摘要
第1回 2006年2月	

四国縦貫自動車道 松山自動車道　（土居～新居浜）			—
工種	管理用平面図		—
名称	完成図 KP＝73.743～KP＝72.843 STA＝110H00～STA＝119H00	縮尺 1/1000	4/17

西日本高速道路(株)　四国支社

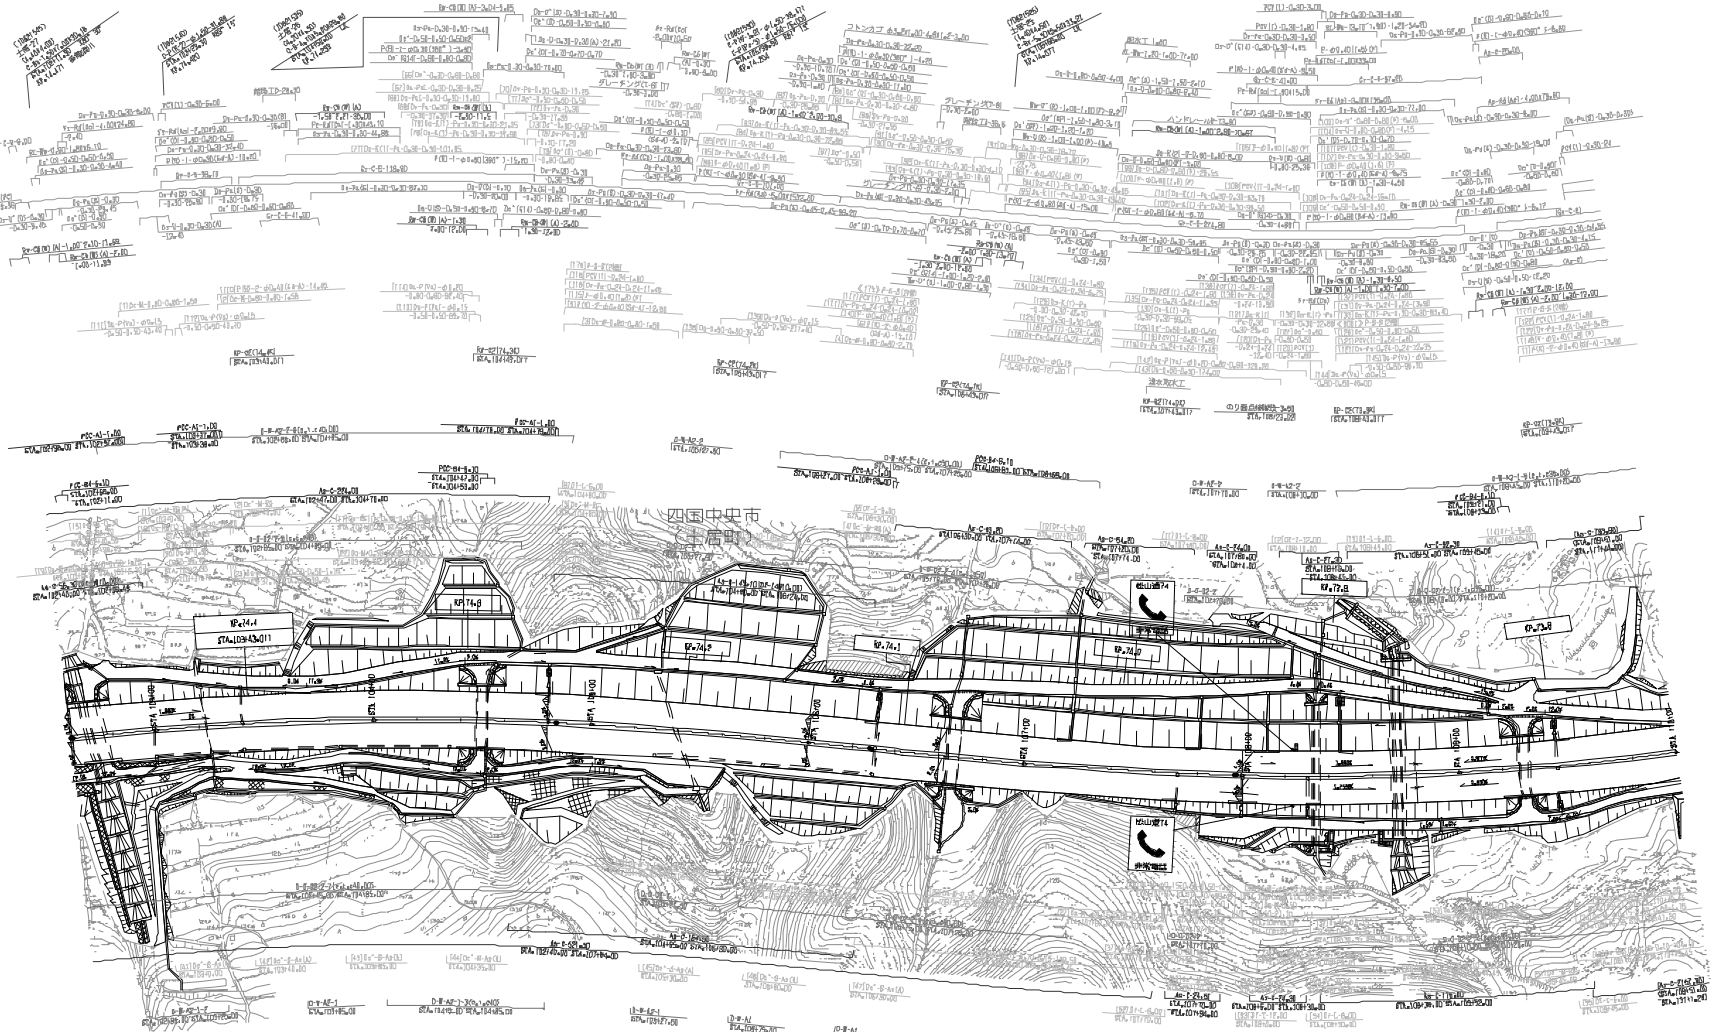

調整年月	摘要
第1回 2006年2月	

四国縦貫自動車道 松山自動車道 （土居～新居浜）			—
工種	管理用平面図		—
名称	完成図 KP.74.482～KP.73.743 STA.100+60.000～STA.110+00	縮尺 1/1000	5 17

西日本高速道路(株) 四国支社

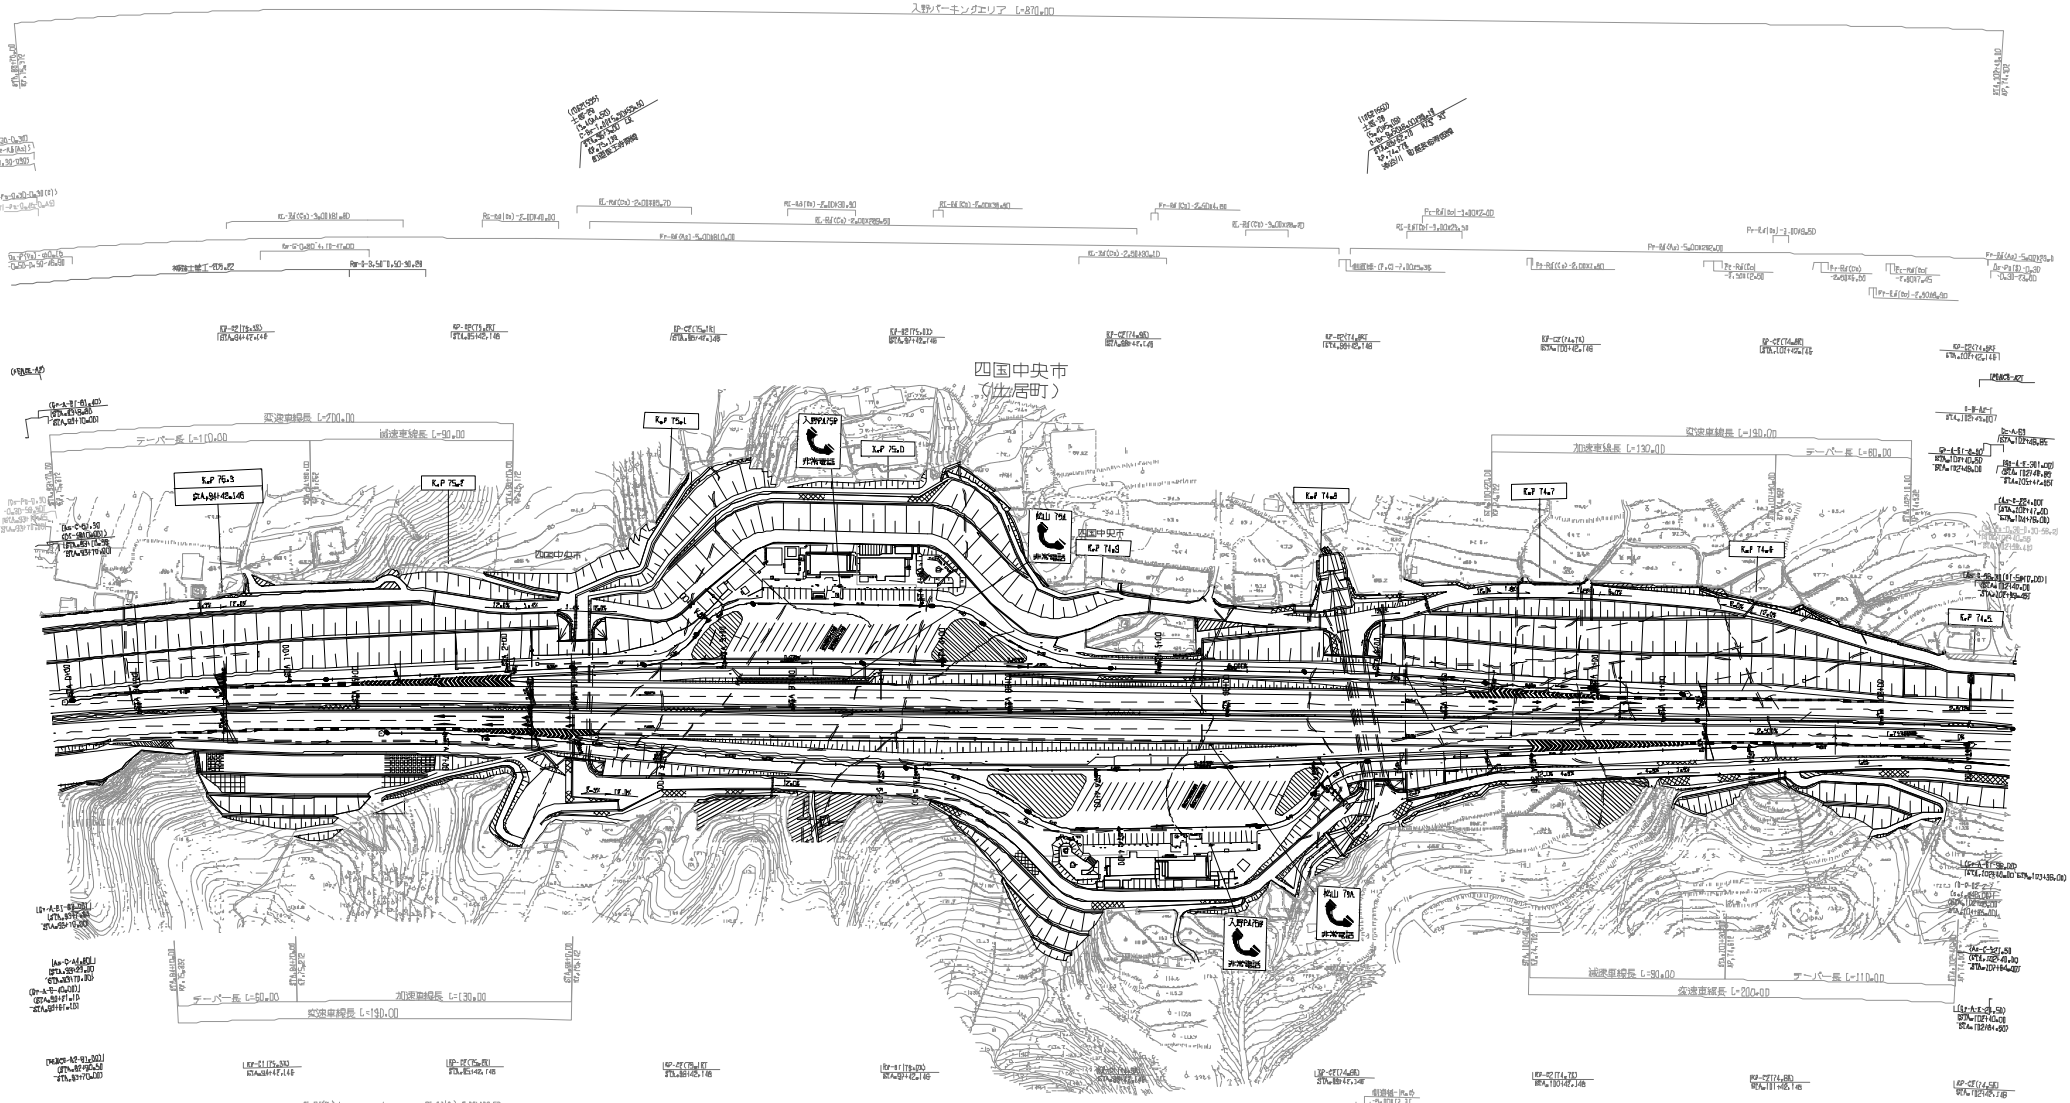

訂正年月	摘要
第1回 2006年2月	

四国縦貫自動車道 松山自動車道　（土居～新居浜）			—
工種	管理用平面図		—
名称	完成図 KP=75.382～KP=74.482 STA.93+60.000～STA.102+60.000	縮尺 1/1000	6 17
西日本高速道路(株)　四国支社			

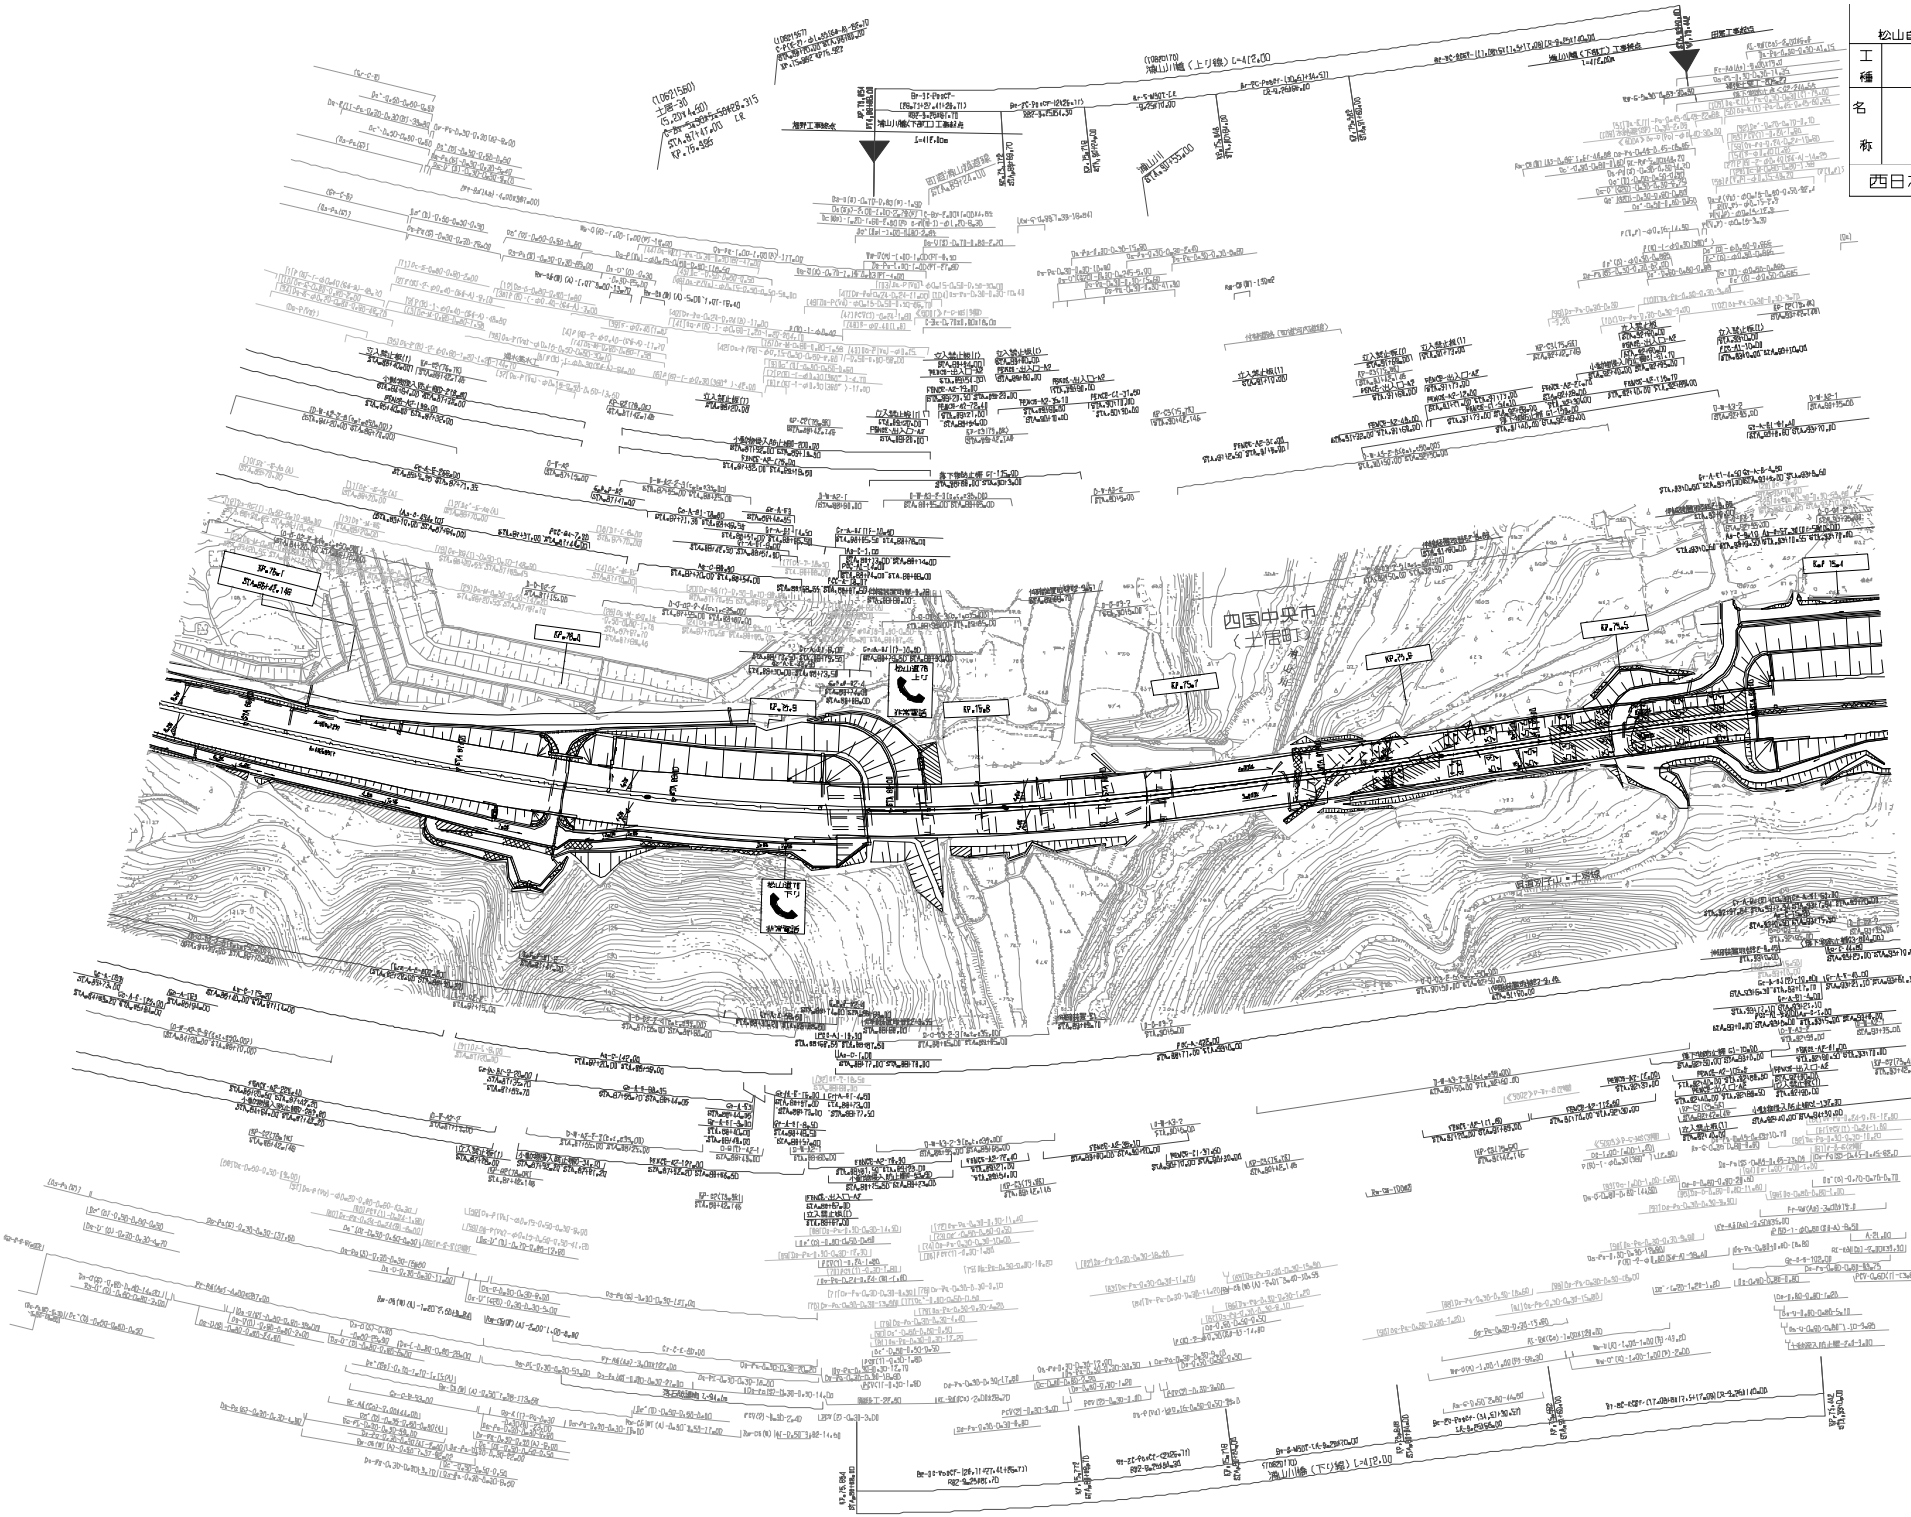

四国縦貫自動車道
松山自動車道　（土居～新居浜）

工種	管理用平面図		—

西日本高速道路(株)　四国支社

図整年月	備考
第1回 2006年2月	

施工および「なお書き」などの記載事項

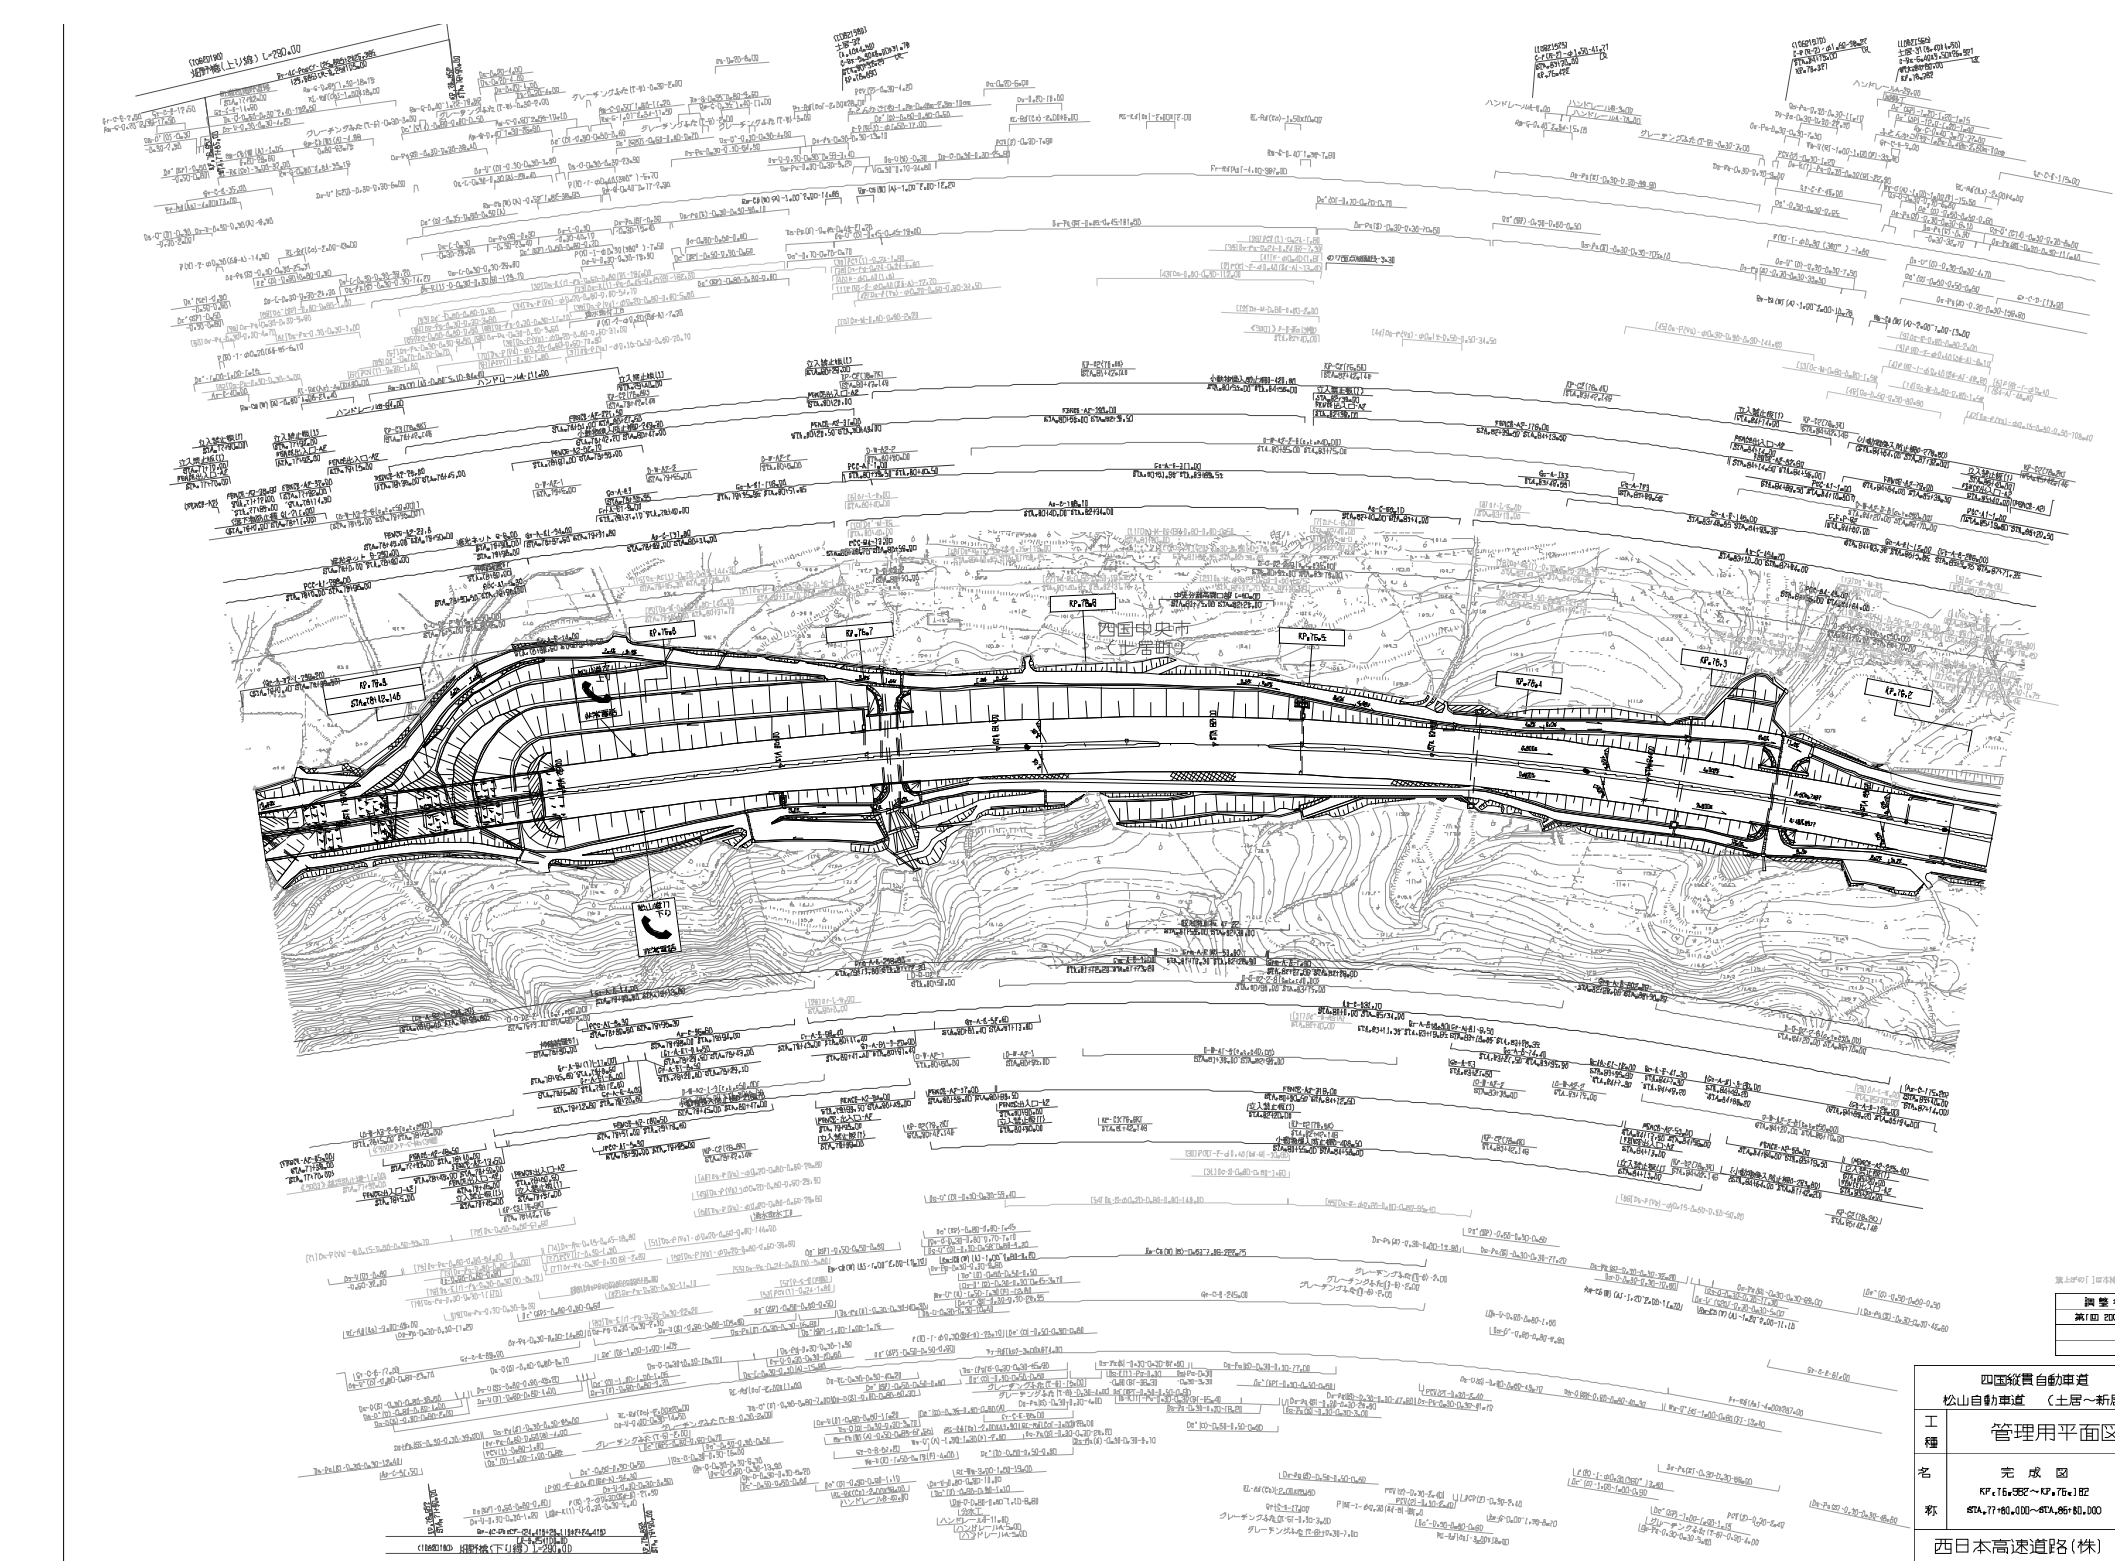

調整年月	摘要
第1回 2006年2月	

四国縦貫自動車道 松山自動車道　（土居～新居浜）			—
工種	管理用平面図		—

西日本高速道路(株)　四国支社

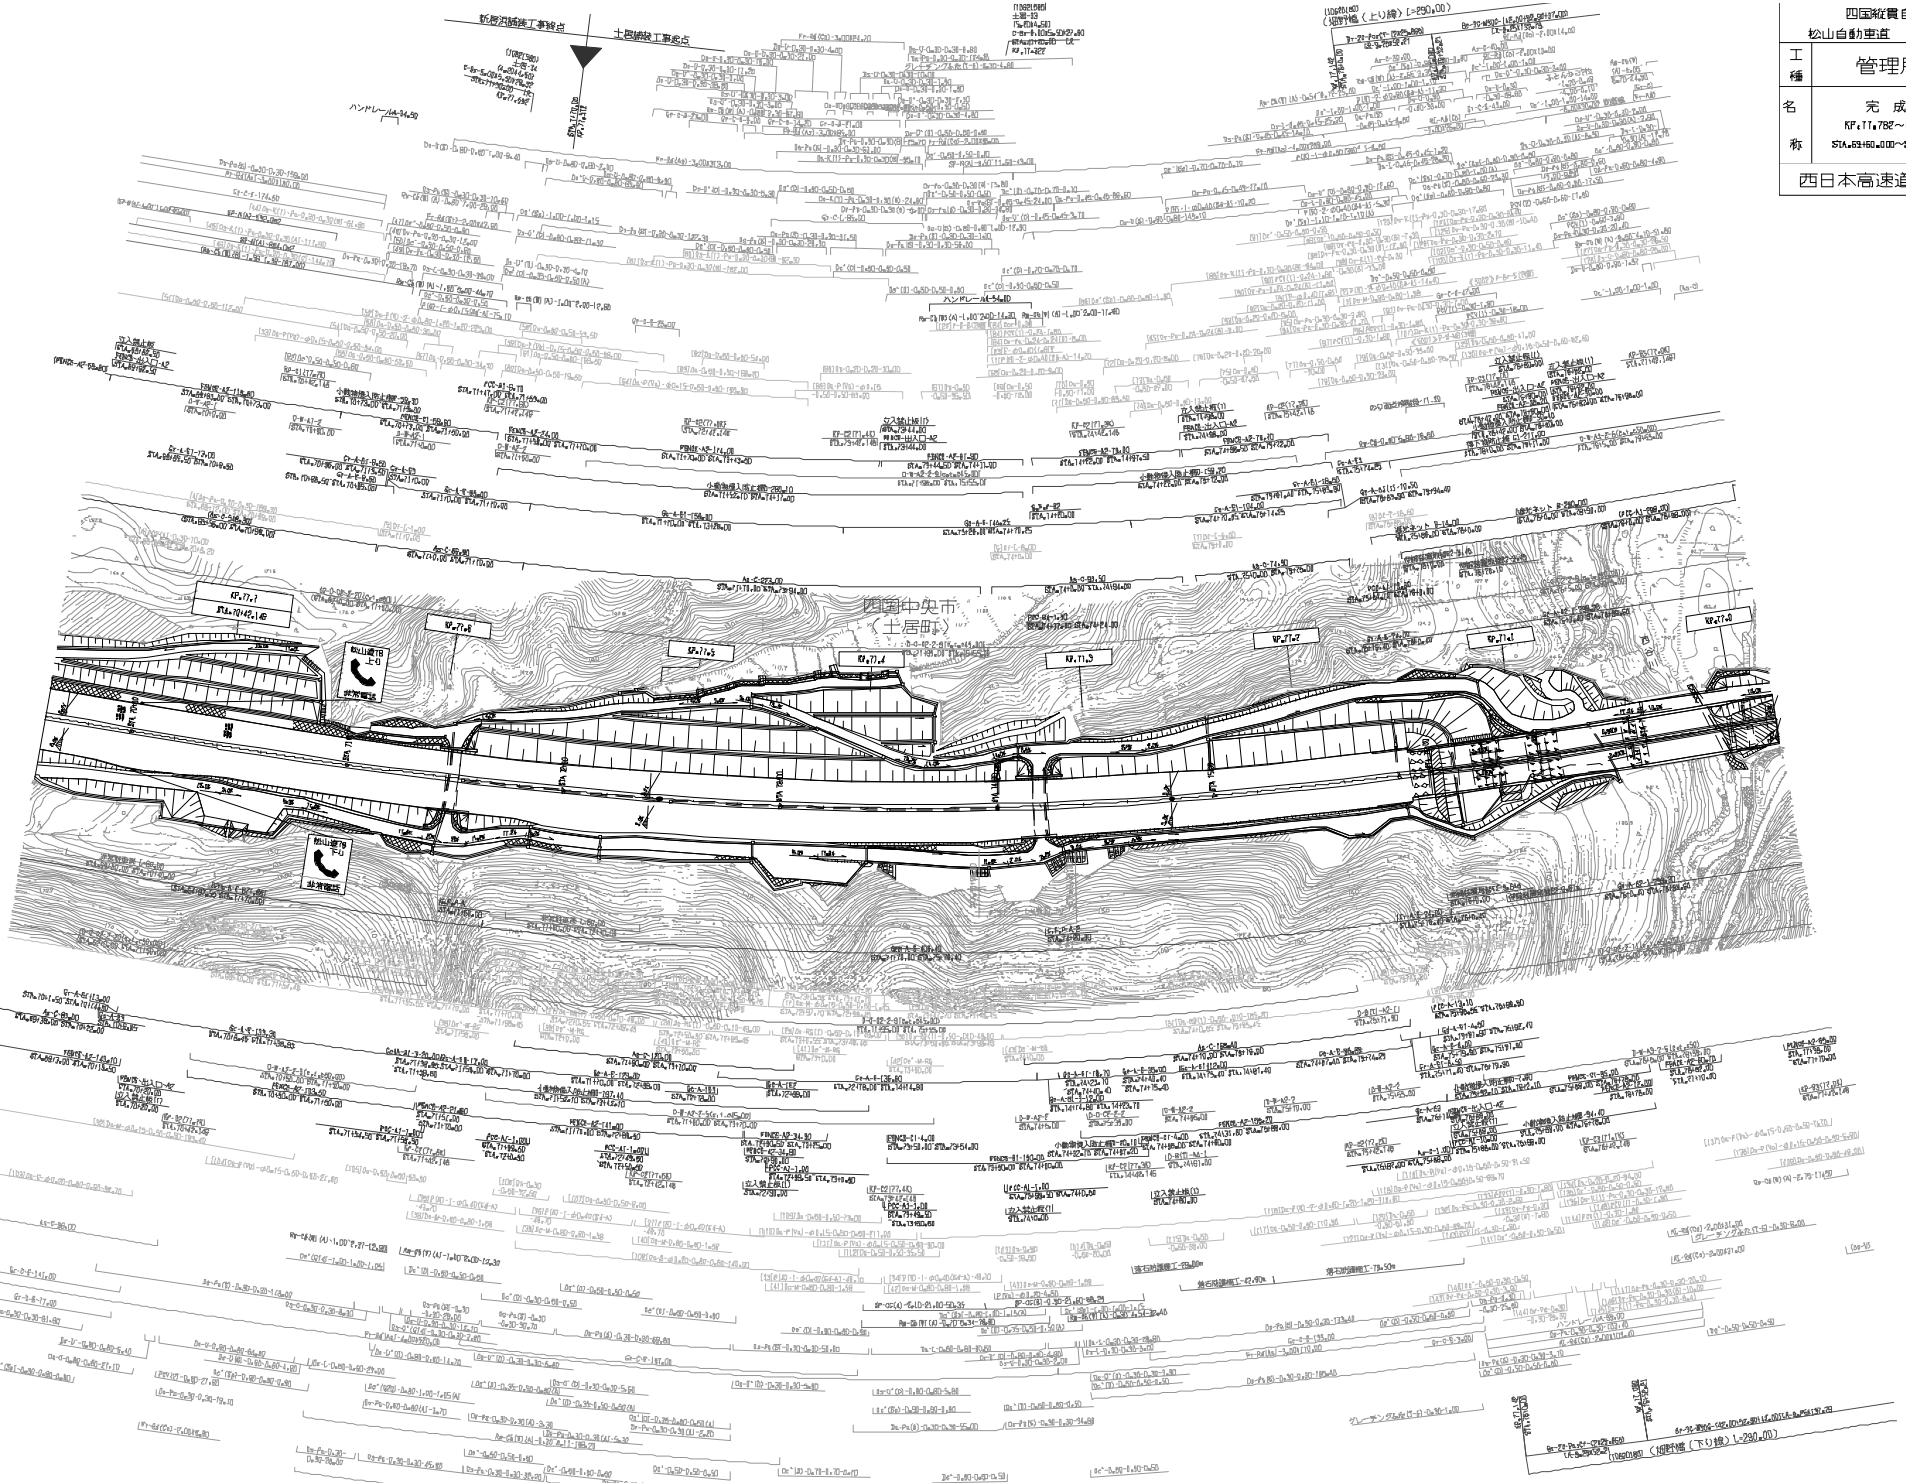

四国縦貫自動車道 松山自動車道　（土居～新居浜）			—
工種	管理用平面図		—
名称	完成図 KP17.782～KP17.982 STA.63+60.000～STA.71+60.000	縮尺 1/1000	9 17
西日本高速道路(株)　四国支社			

回数	年月	摘要
第1回	2006年2月	

線上枠の［ ］は本線、〈 〉は跡地を示す

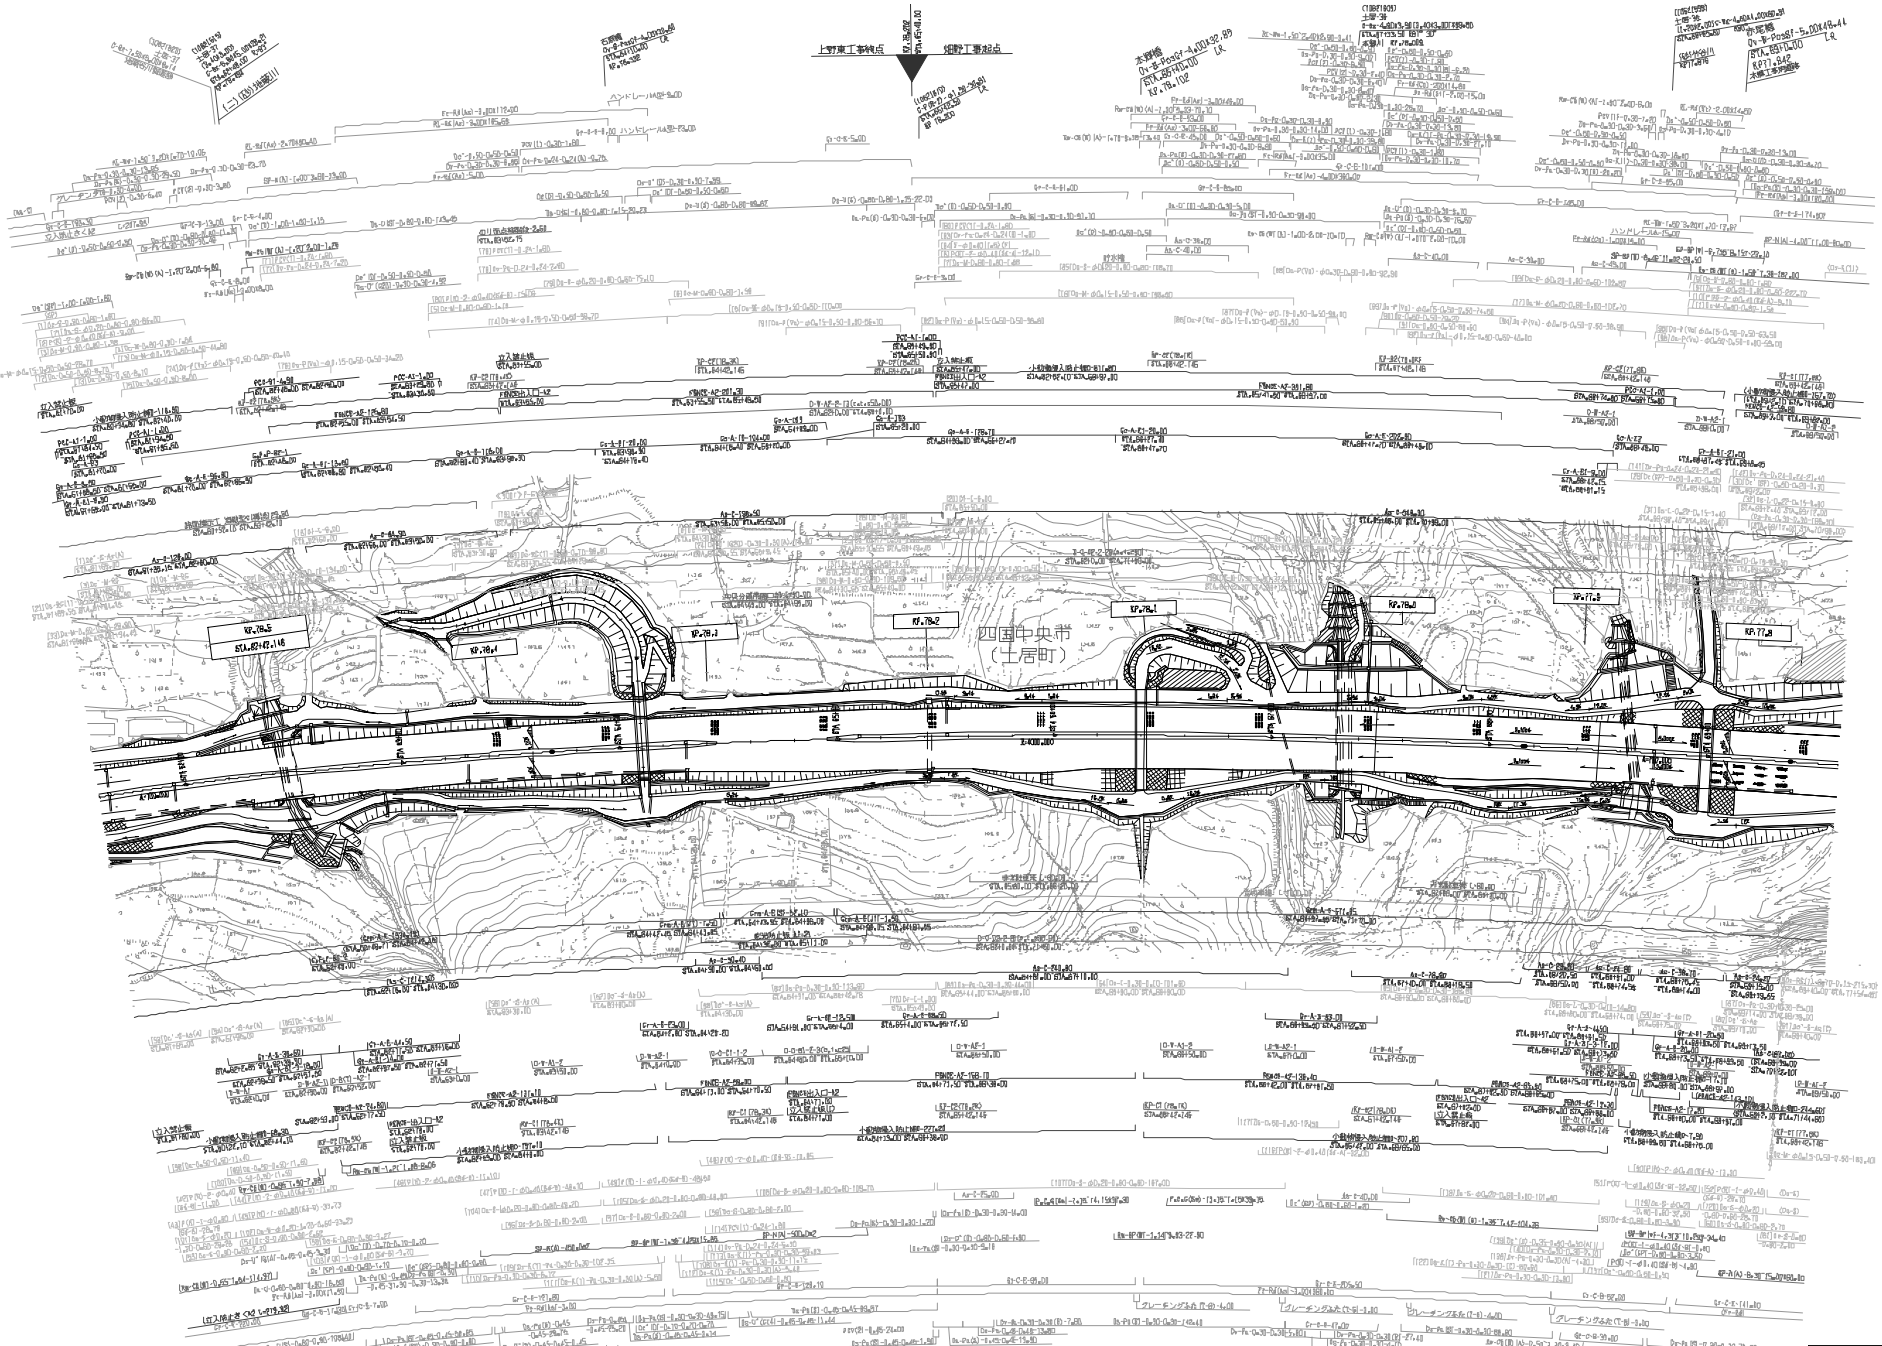

調整年月	摘要
第1回 2006年2月	

四国縦貫自動車道 松山自動車道　（土居～新居浜）		—
工種	管理用平面図	—
名称	完成図 KP.78.282～KP.77.782 STA.81+80.000～STA.89+60.000	縮尺 1/1000

10
07

西日本高速道路(株)　四国支社

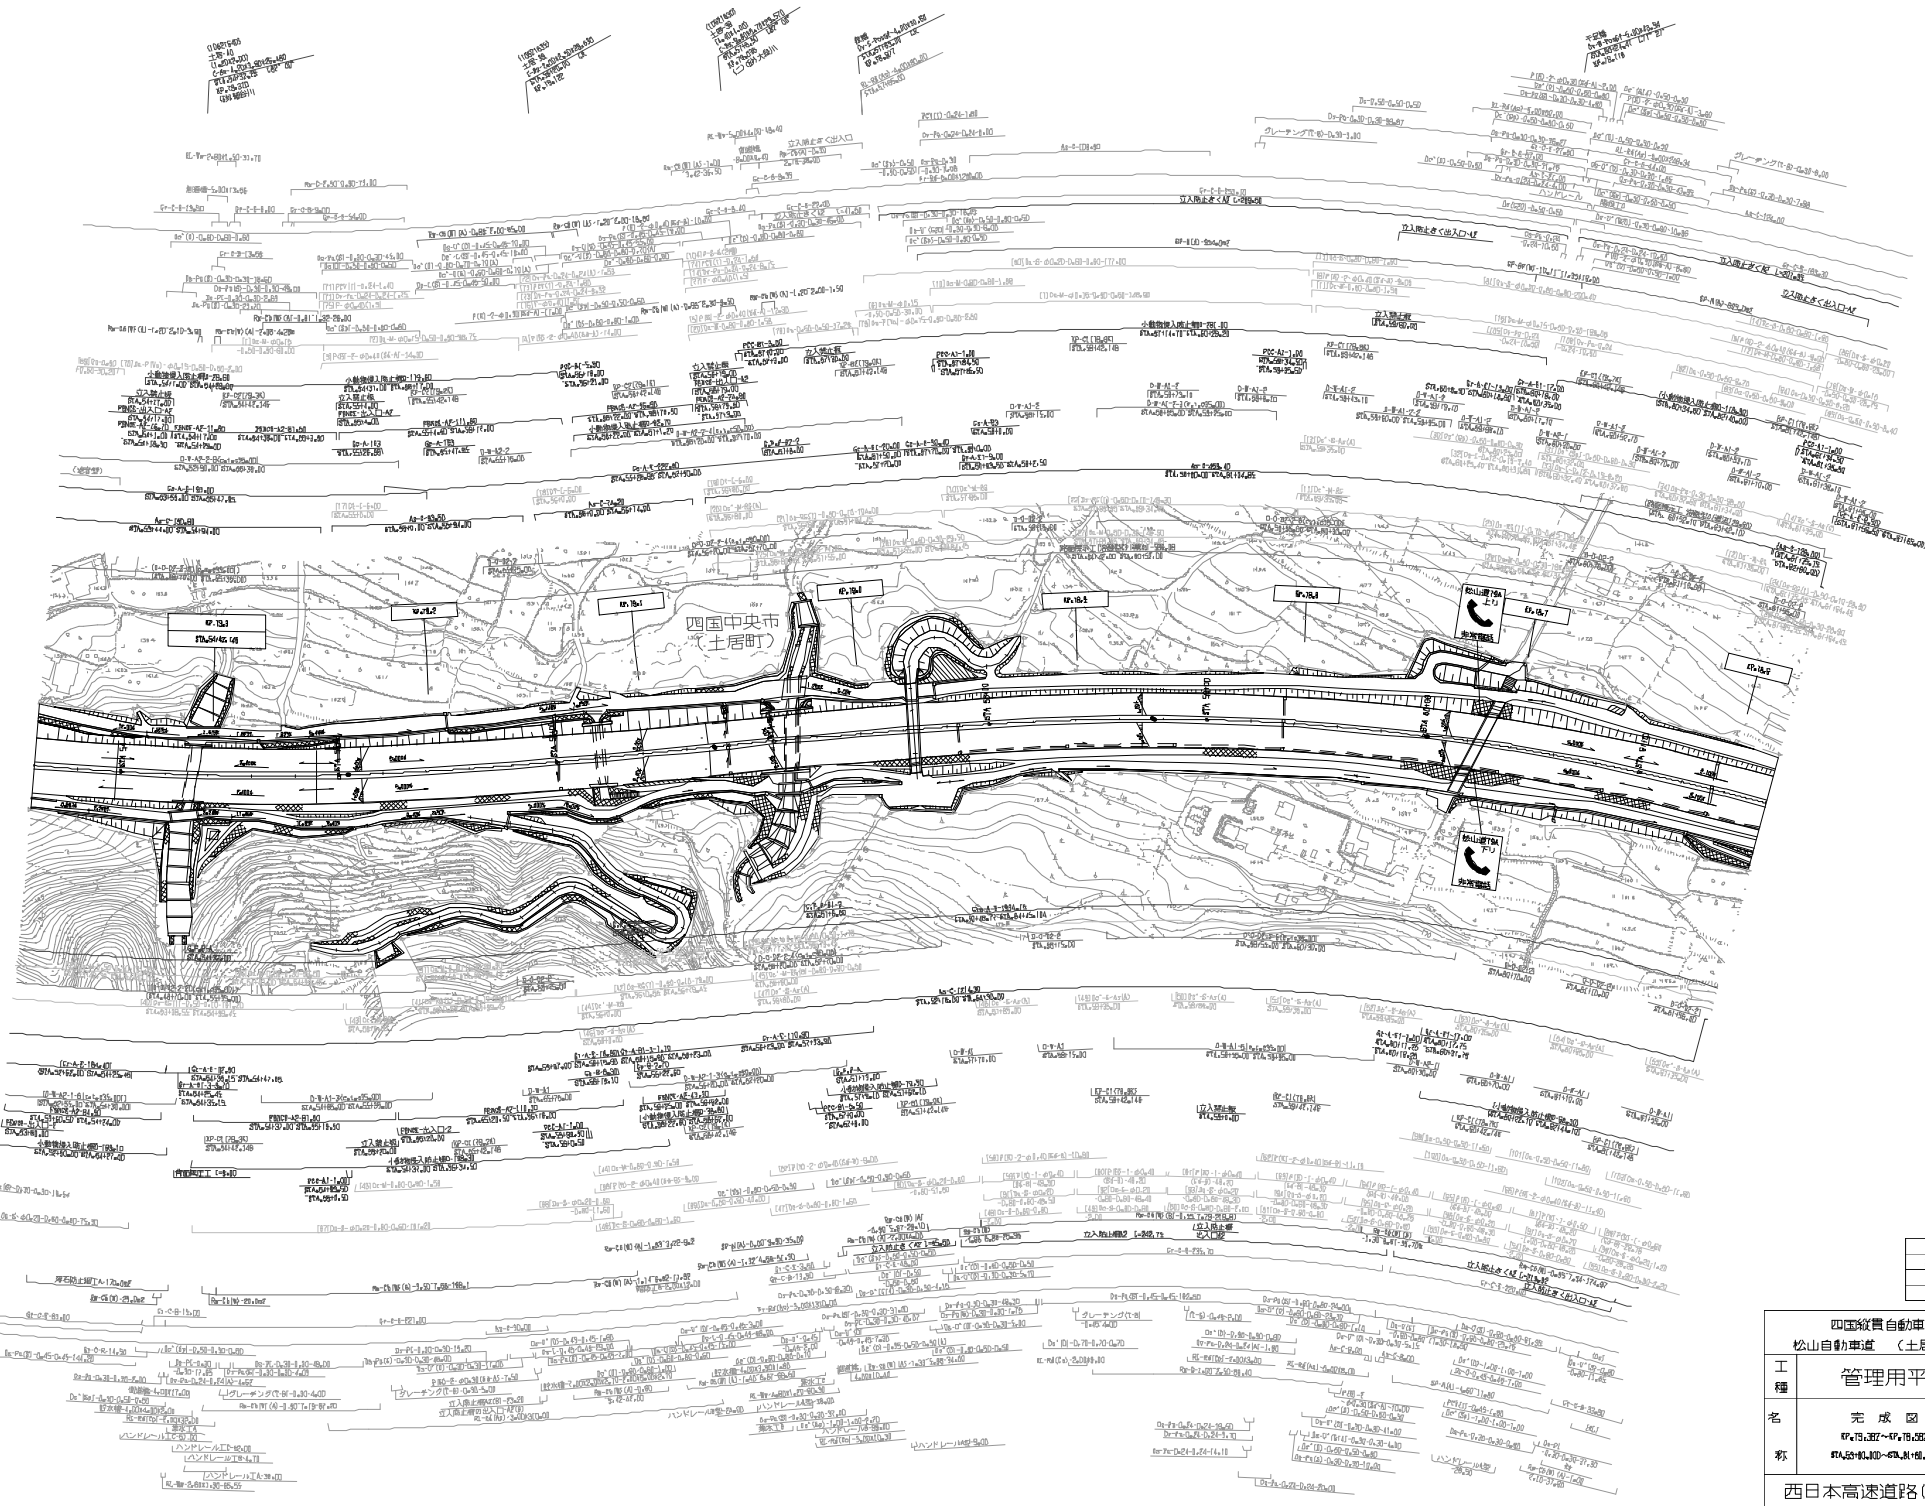

調整年月	摘要
第1回 2006年2月	

四国縦貫自動車道
松山自動車道　（土居～新居浜）

工種	管理用平面図	—
名称	完成図 KP=75.387～KP=78.587 STA.53+80.000～STA.81+60.000	縮尺 1/1000

11
17

西日本高速道路(株)　四国支社

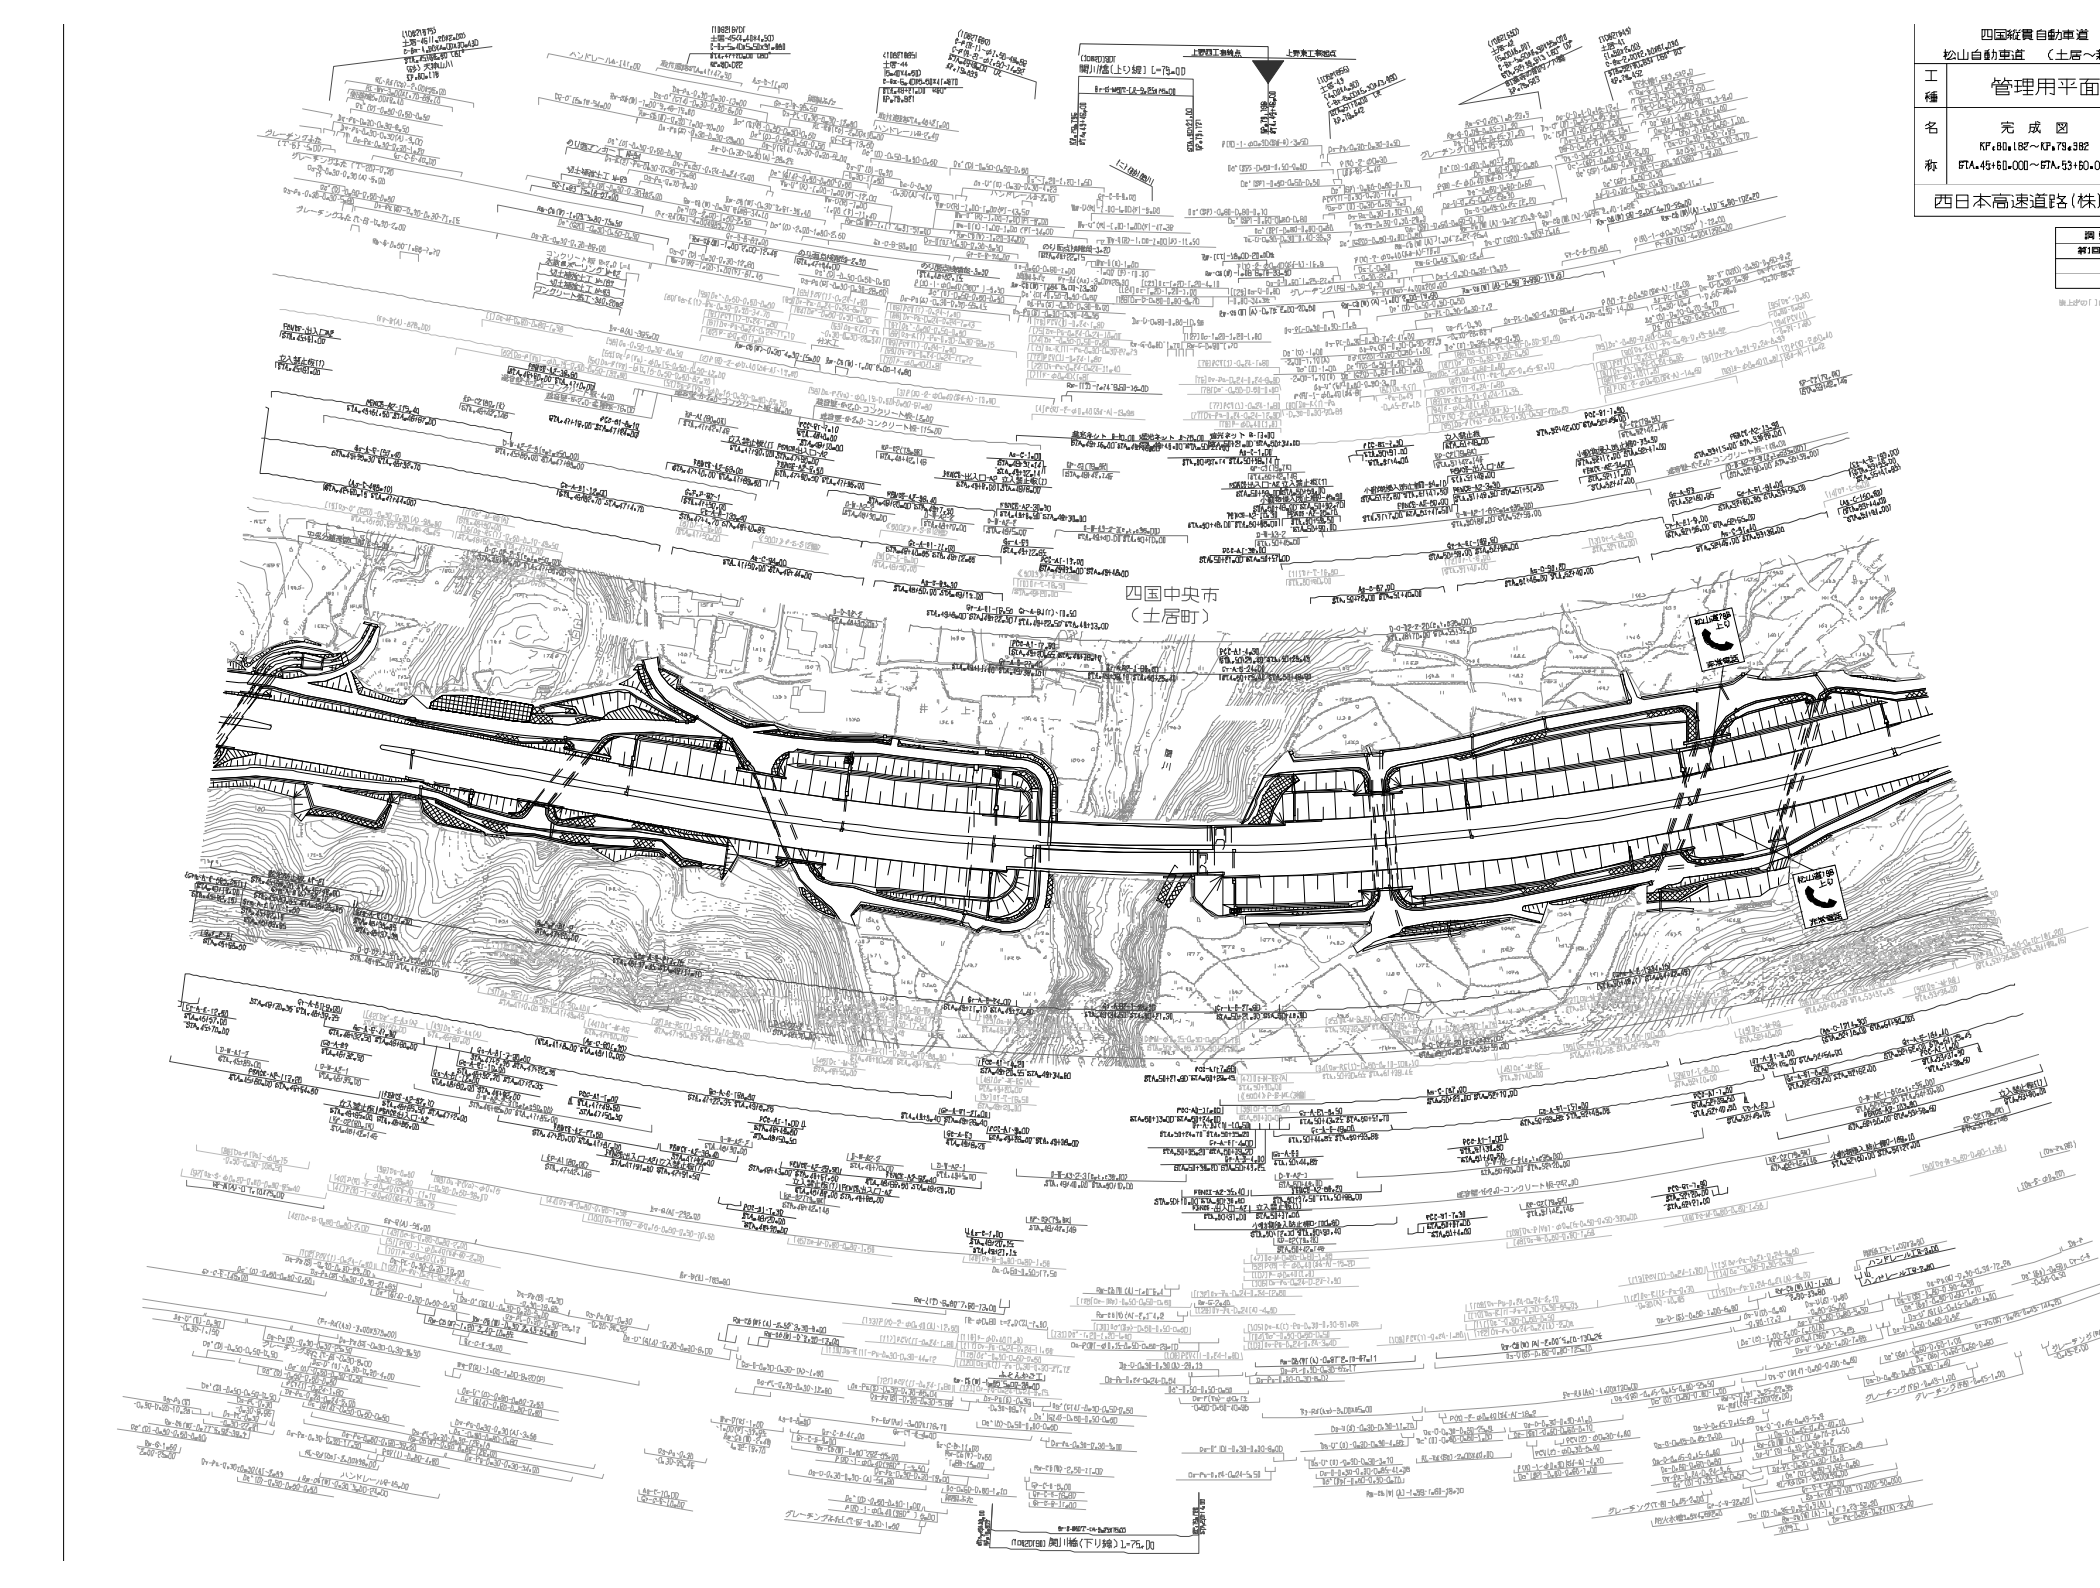

四国縦貫自動車道 松山自動車道 （土居～新居浜）			—
工種	管理用平面図		—
名称	完成図 KP.80.182～KP.79.382 STA.45+60.000～STA.53+60.000	縮尺 1/1000	12 17
西日本高速道路(株) 四国支社			

訂正年月	備考
第1回 2008年7月	

旗上げの「」は本線、《 》は路線を示す

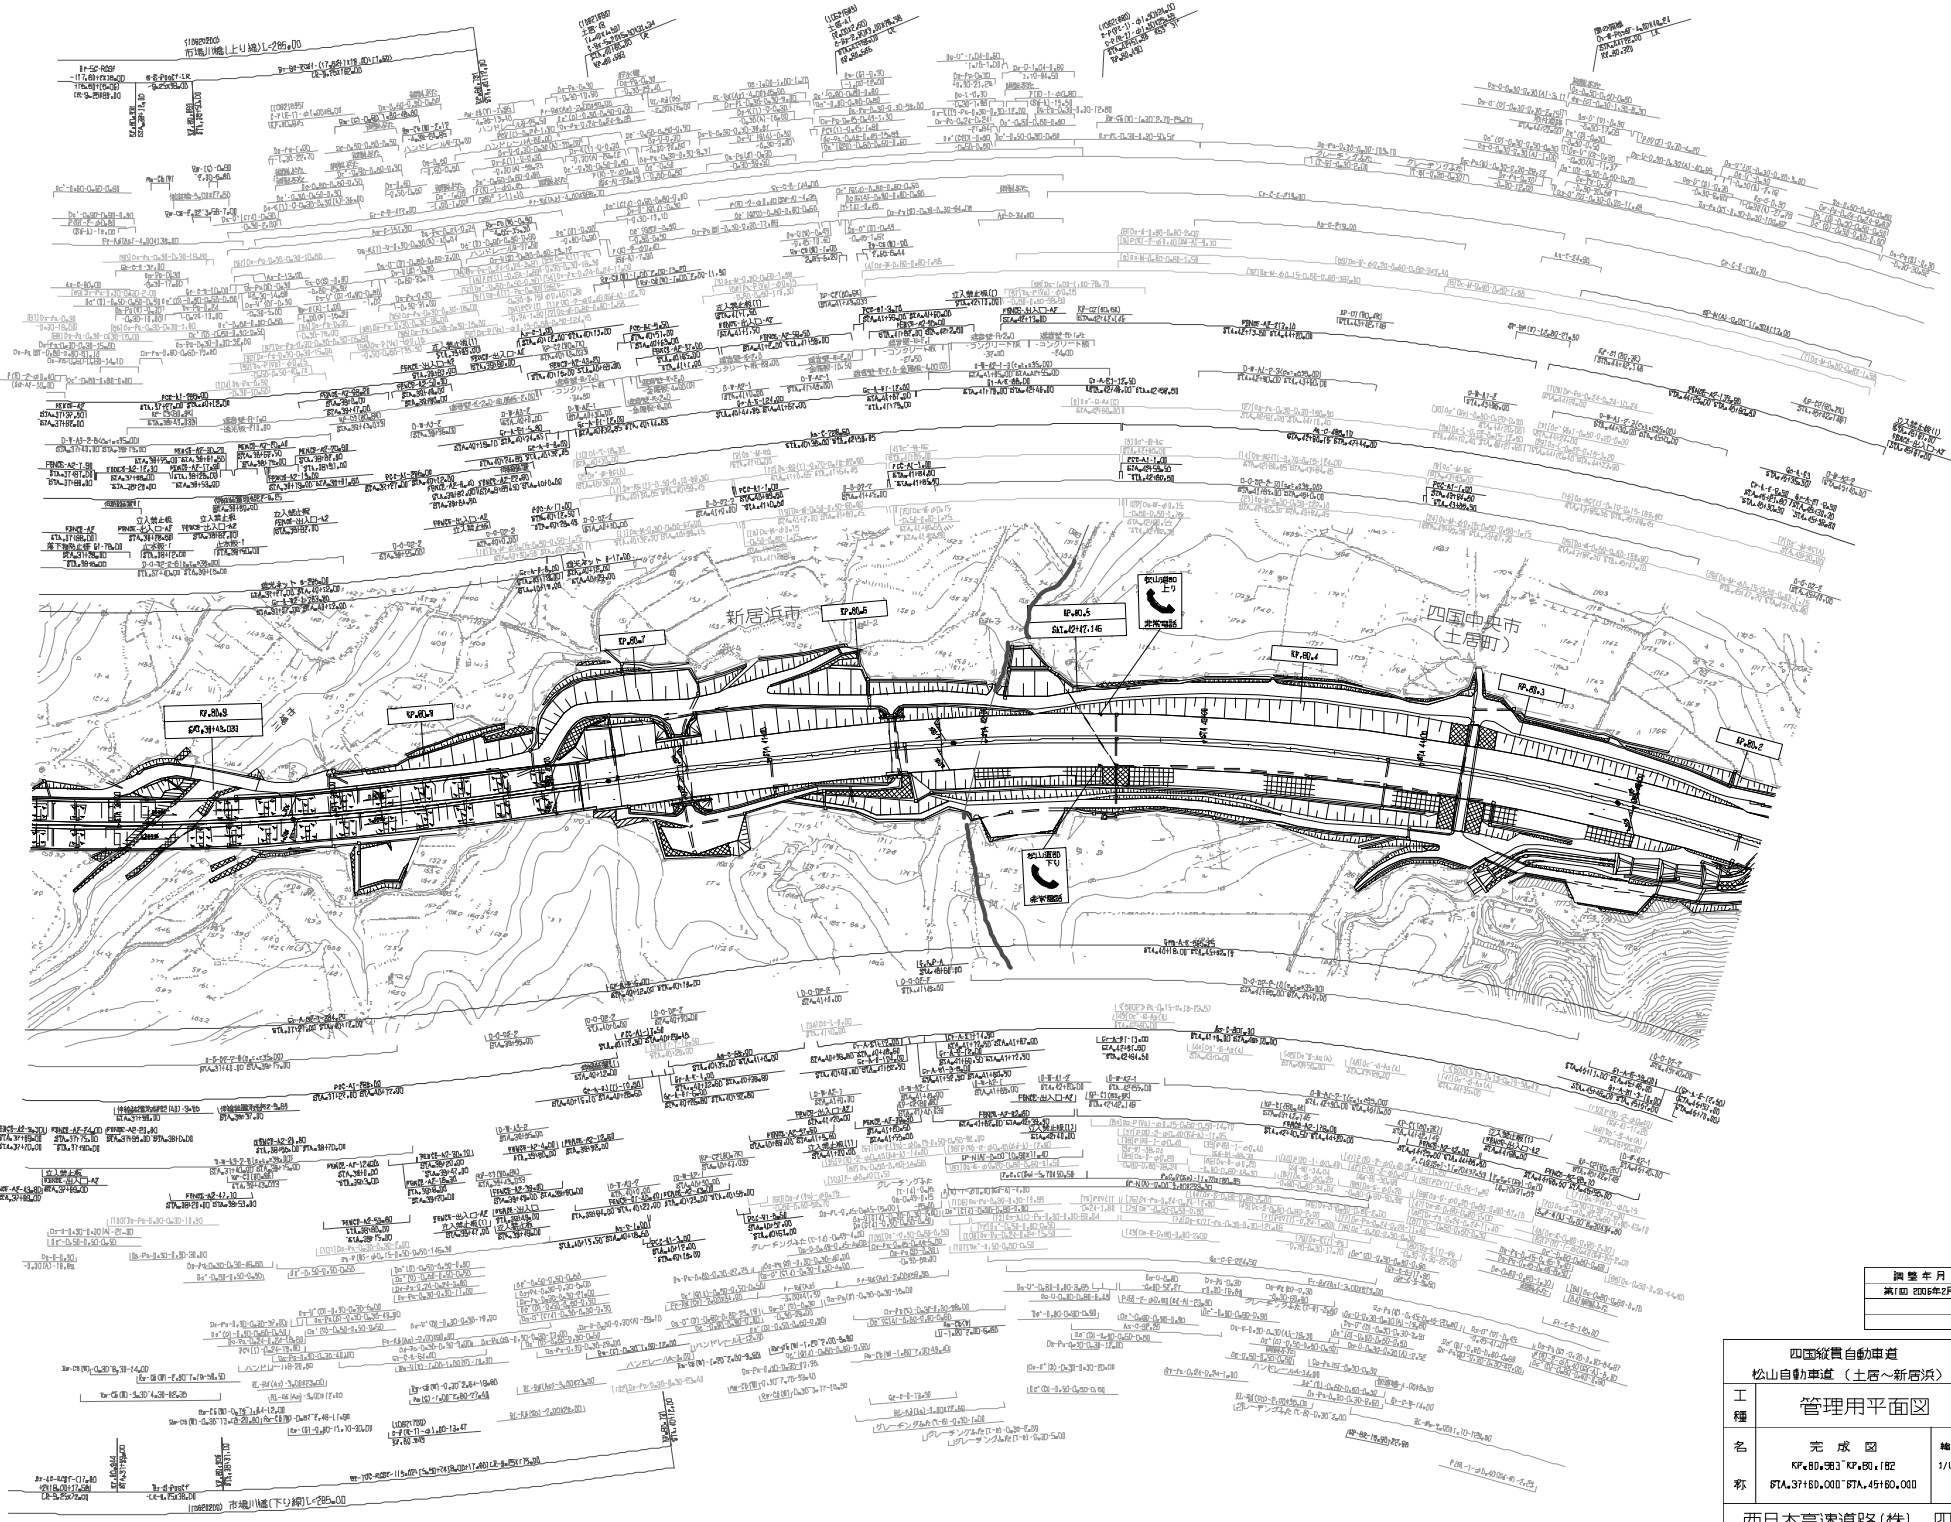

調整年月	摘要
第1回 2006年2月	

四国縦貫自動車道 松山自動車道（土居～新居浜）			—
工種	管理用平面図		—
名称	完成図 KP.80.983～KP.80.182 STA.37+60.000～STA.45+80.000	縮尺 1/1000	13 17

西日本高速道路(株)　四国支社

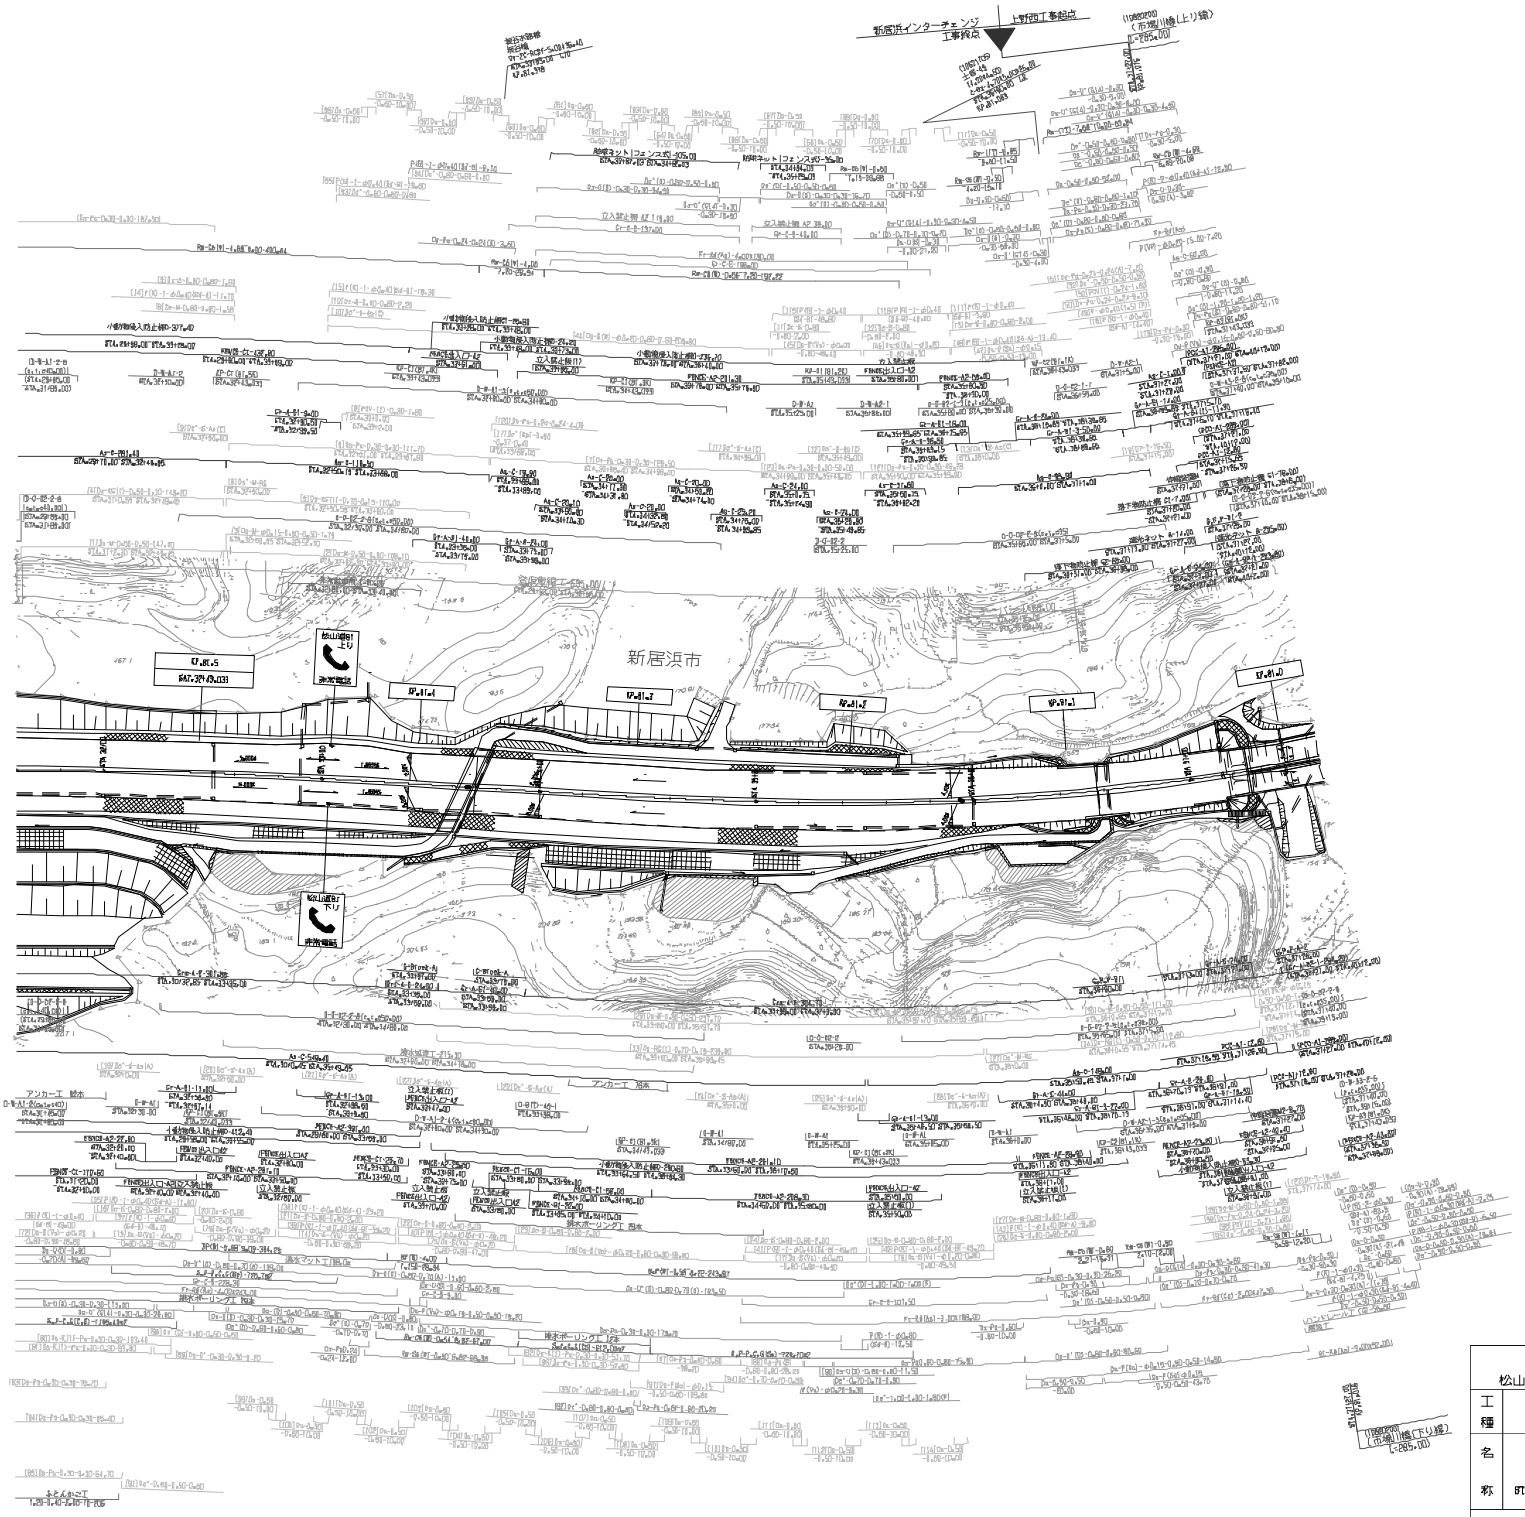

調整年月	摘要
第1回 2006年2月	

四国縦貫自動車道 松山自動車道（土居～新居浜）			—
工種	管理用平面図		—
名称	完成図 KP.81.563～KP.80.563 87A.31+80.000～87A.37+60.000	縮尺 1/1000	14 17

西日本高速道路(株)　四国支社

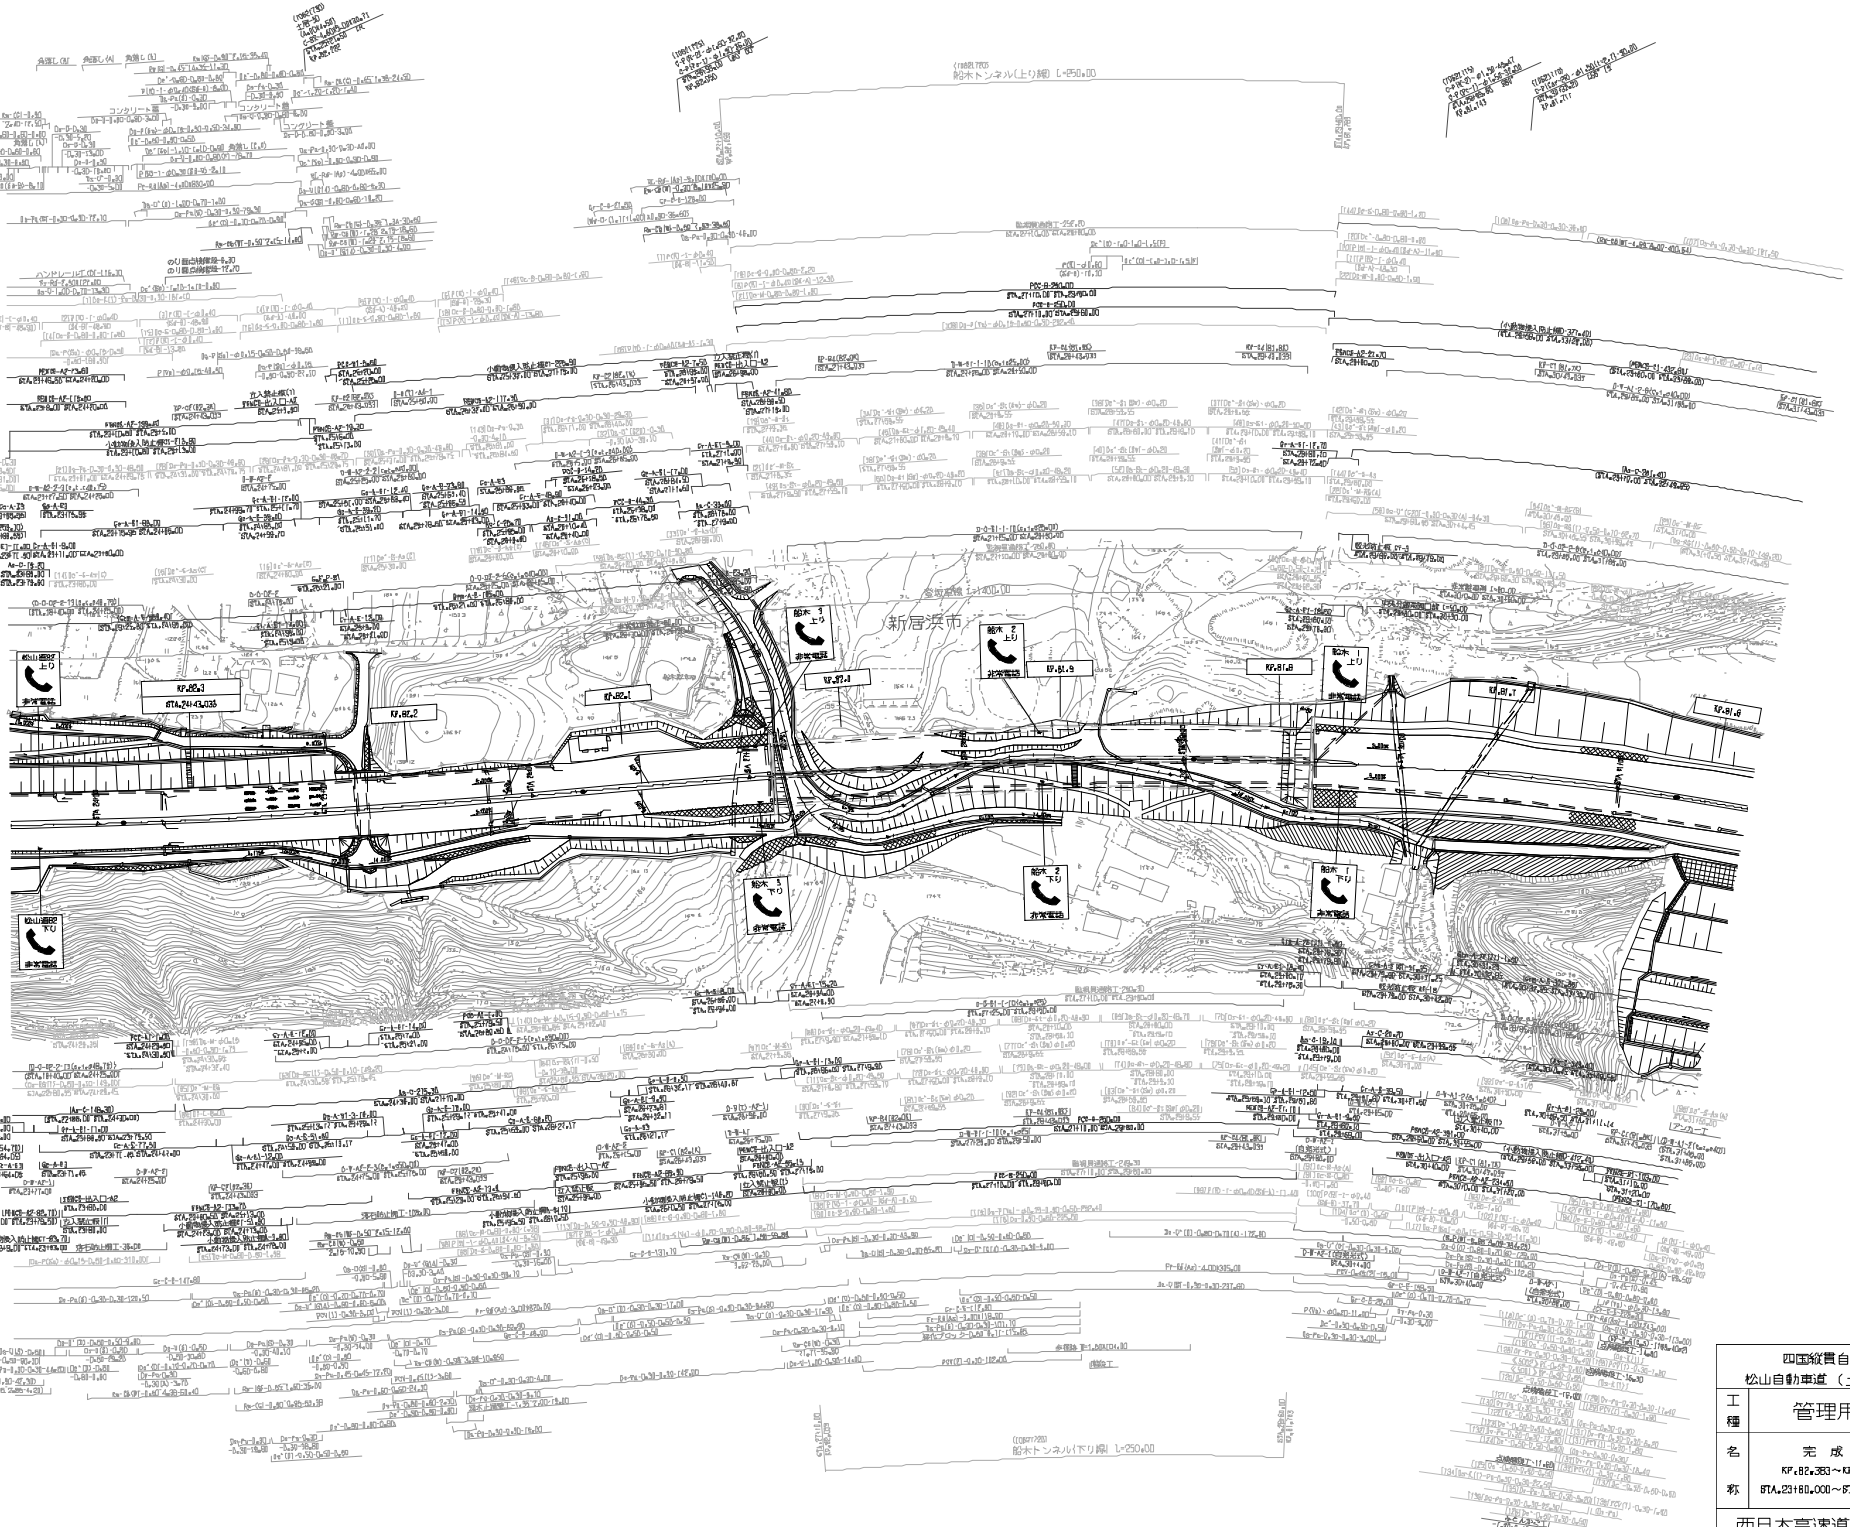
新居浜市
KP.82.3
KP.82.2
KP.82.1
KP.81.9
KP.81.8
KP.81.7
KP.81.6
松山起点
上り
非常電話
非常口
上り
下り

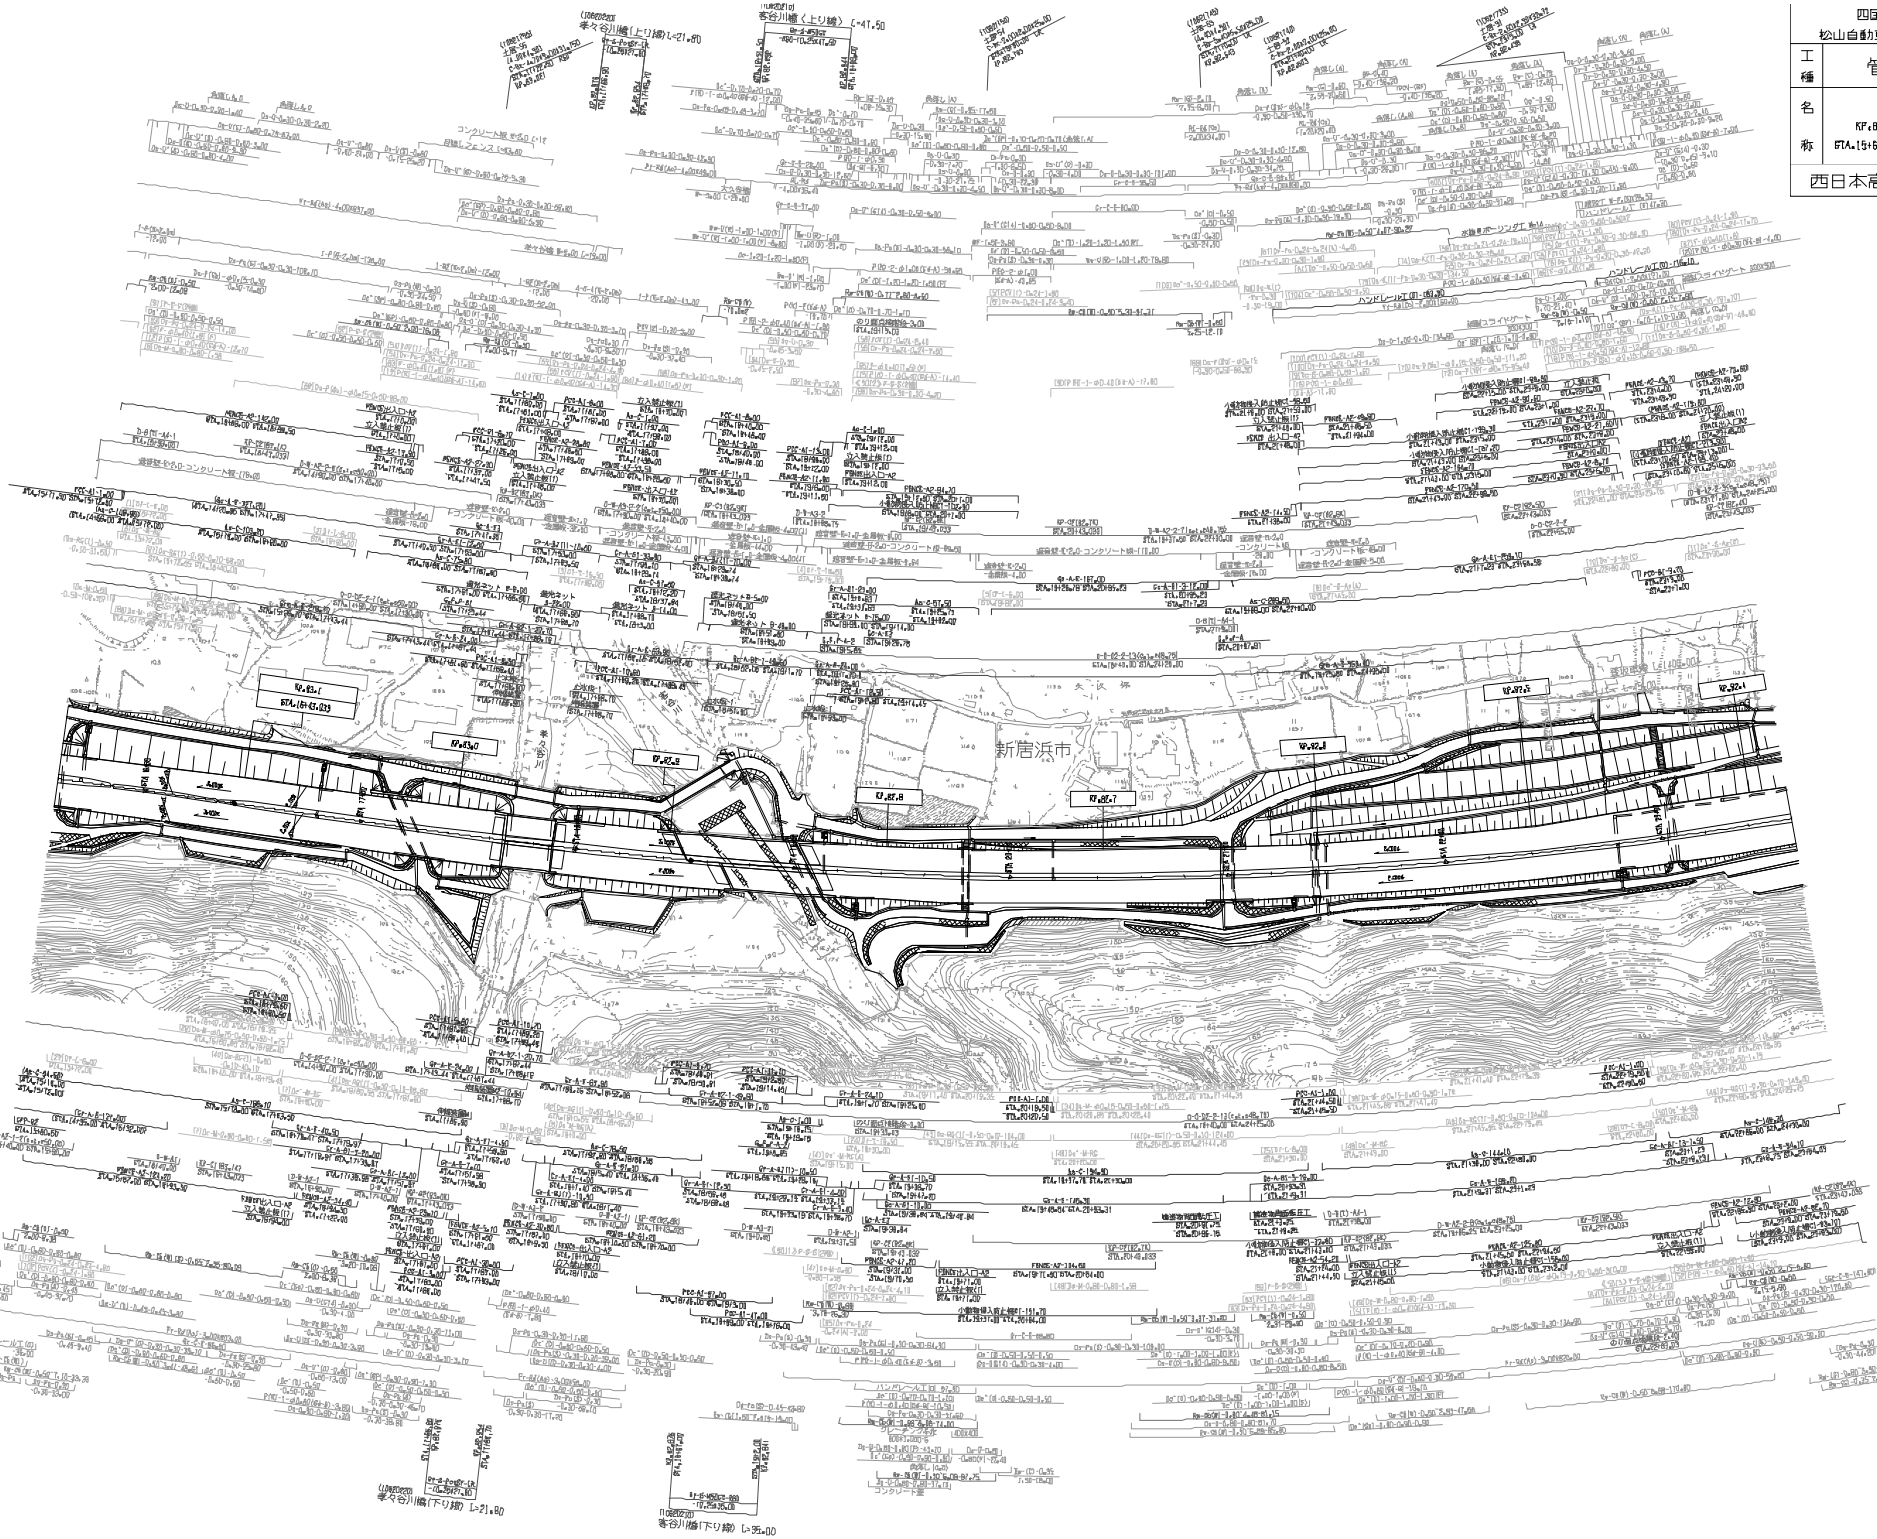

四国縦貫自動車道
松山自動車道（土居～新居浜）

工種	管理用平面図		—
名称	完成図 KP.83.183～KP.82.383 STA.15+60.000～STA.-23+60.000	縮尺 1/1000	16 17

西日本高速道路(株)　四国支社

調整年月	摘要
第1回 2006年2月	

修正ボード［ ］は本線、〈 〉は補助線を示す

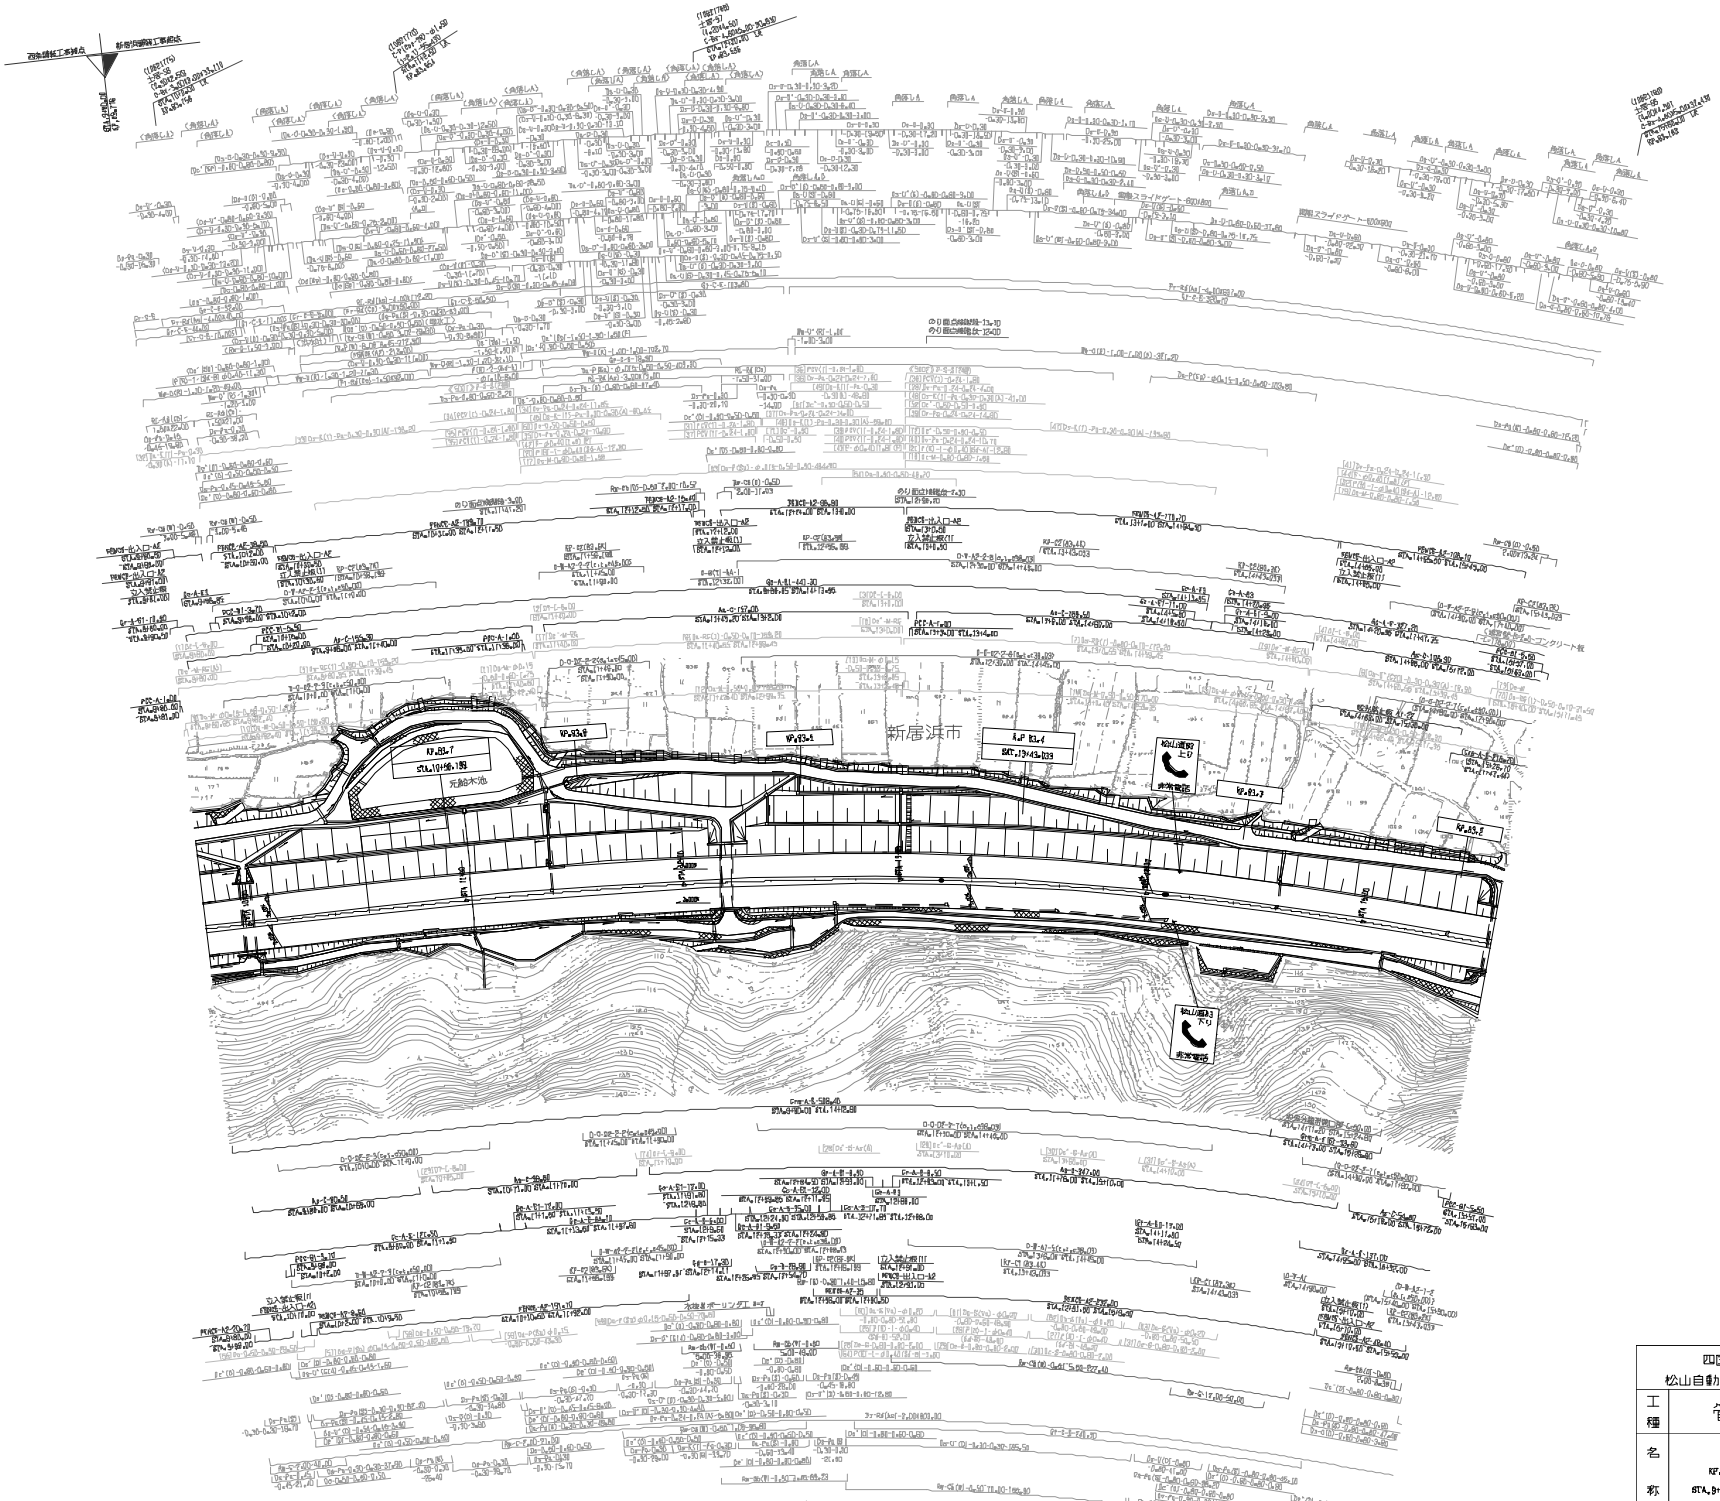

調整年月	摘要
第1回 2006年2月	

四国縦貫自動車道 松山自動車道（土居～新居浜）			—
工種	管理用平面図		—
名称	完成図 KP.83.776～KP.83.189 STA.8+80.000～STA.16+80.000	縮尺 1/1000	17 17

西日本高速道路(株)　四国支社

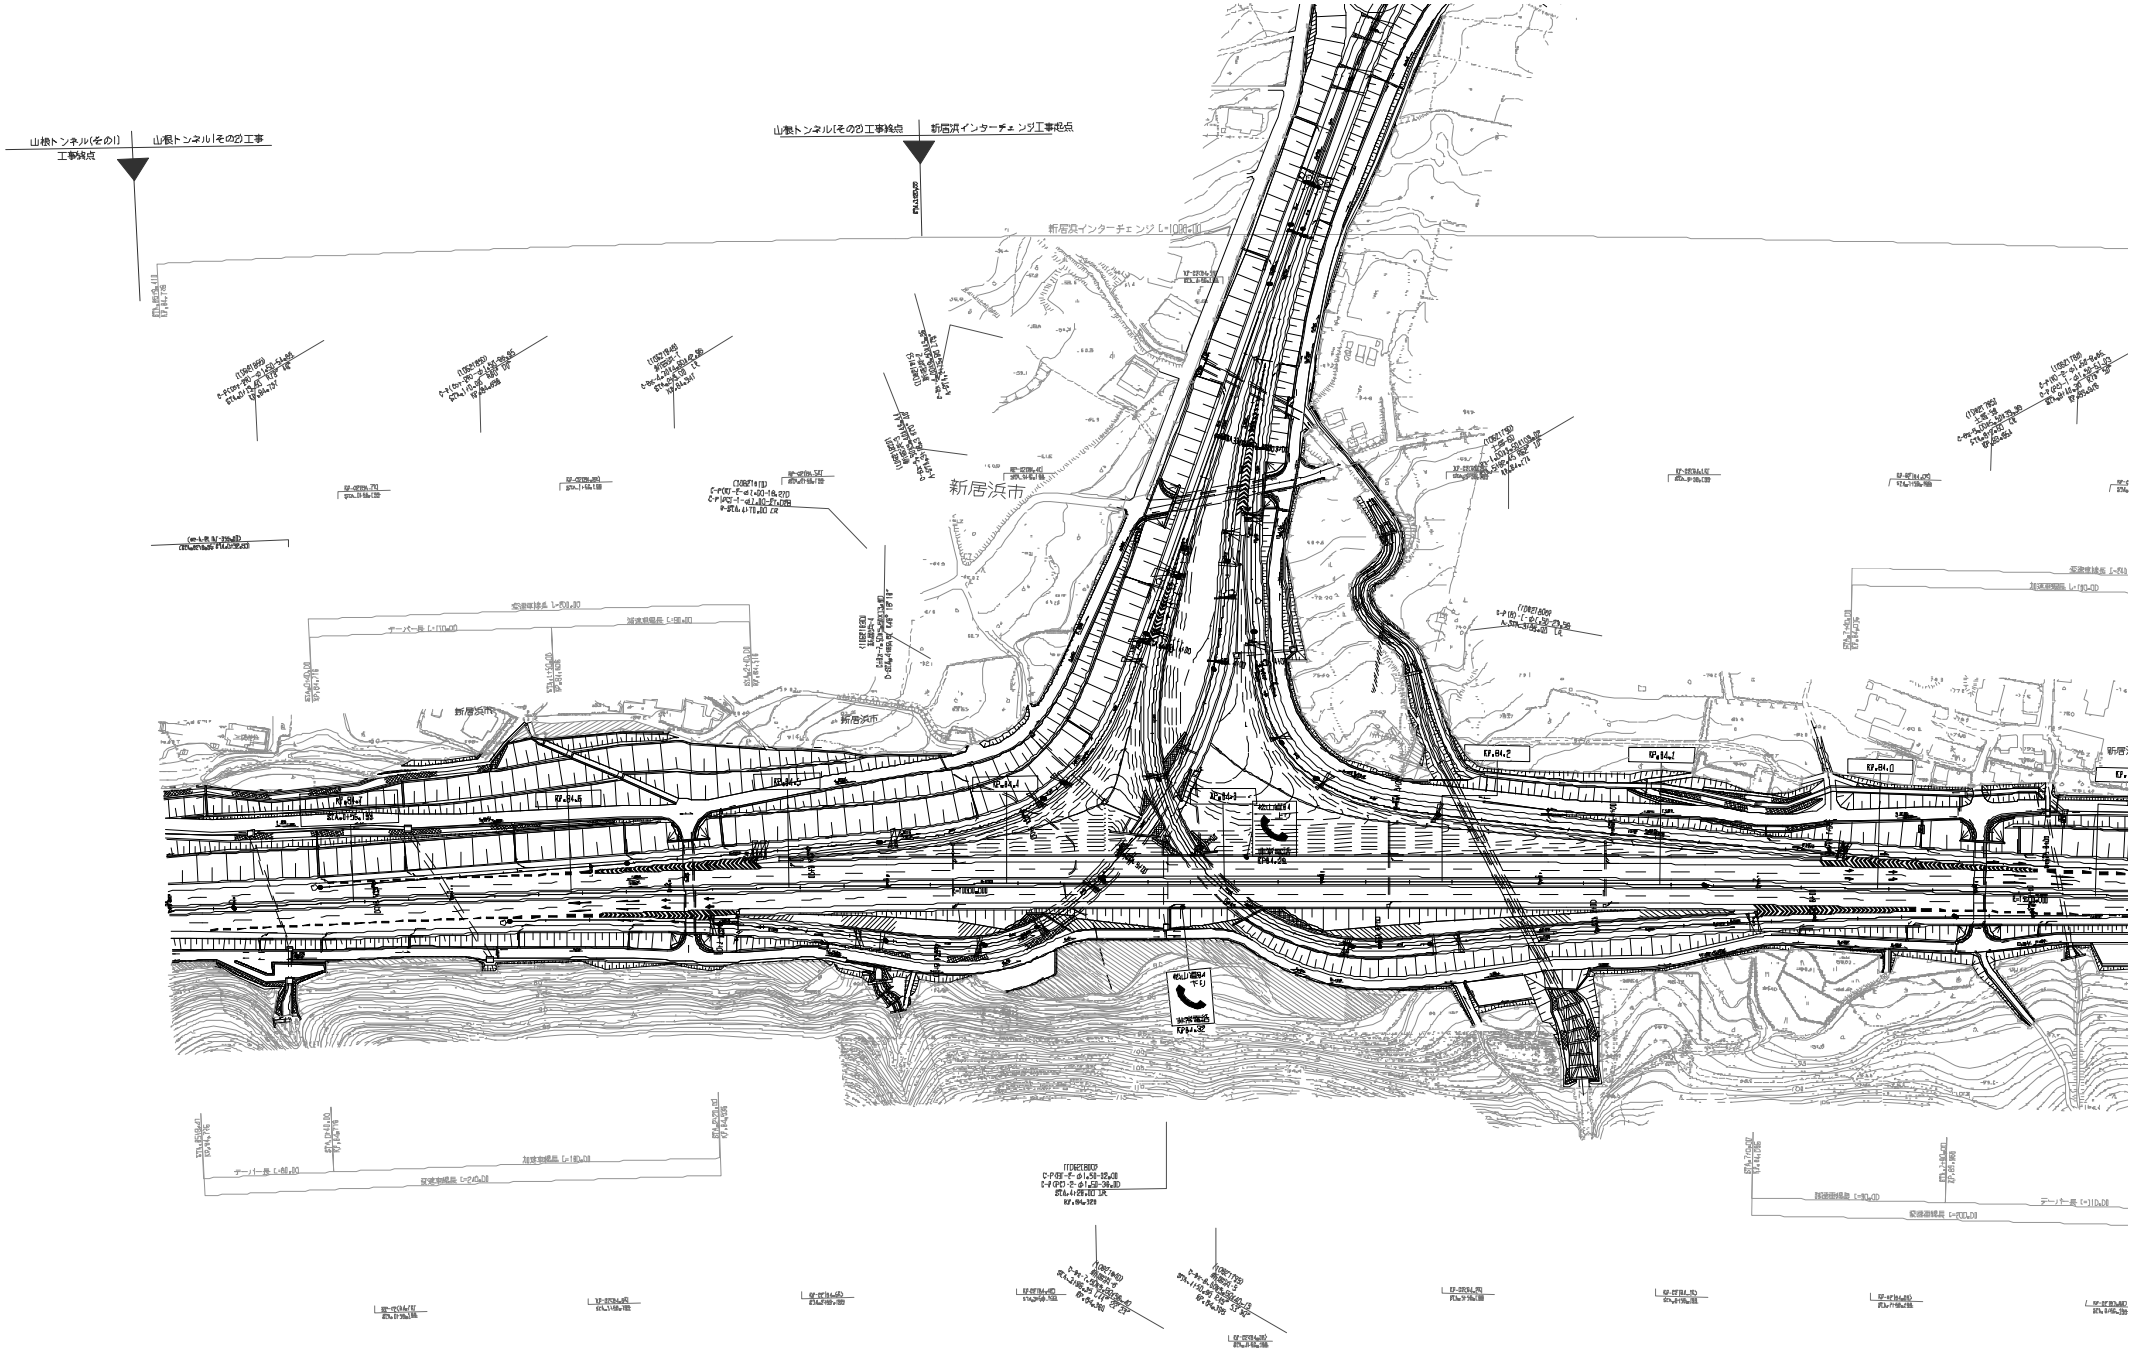
山根トンネル(その1)
工事境点
山根トンネル(その2)工事
山根トンネル(その2)工事終点
新居浜インターチェンジ工事起点
新居浜インターチェンジ
新居浜市

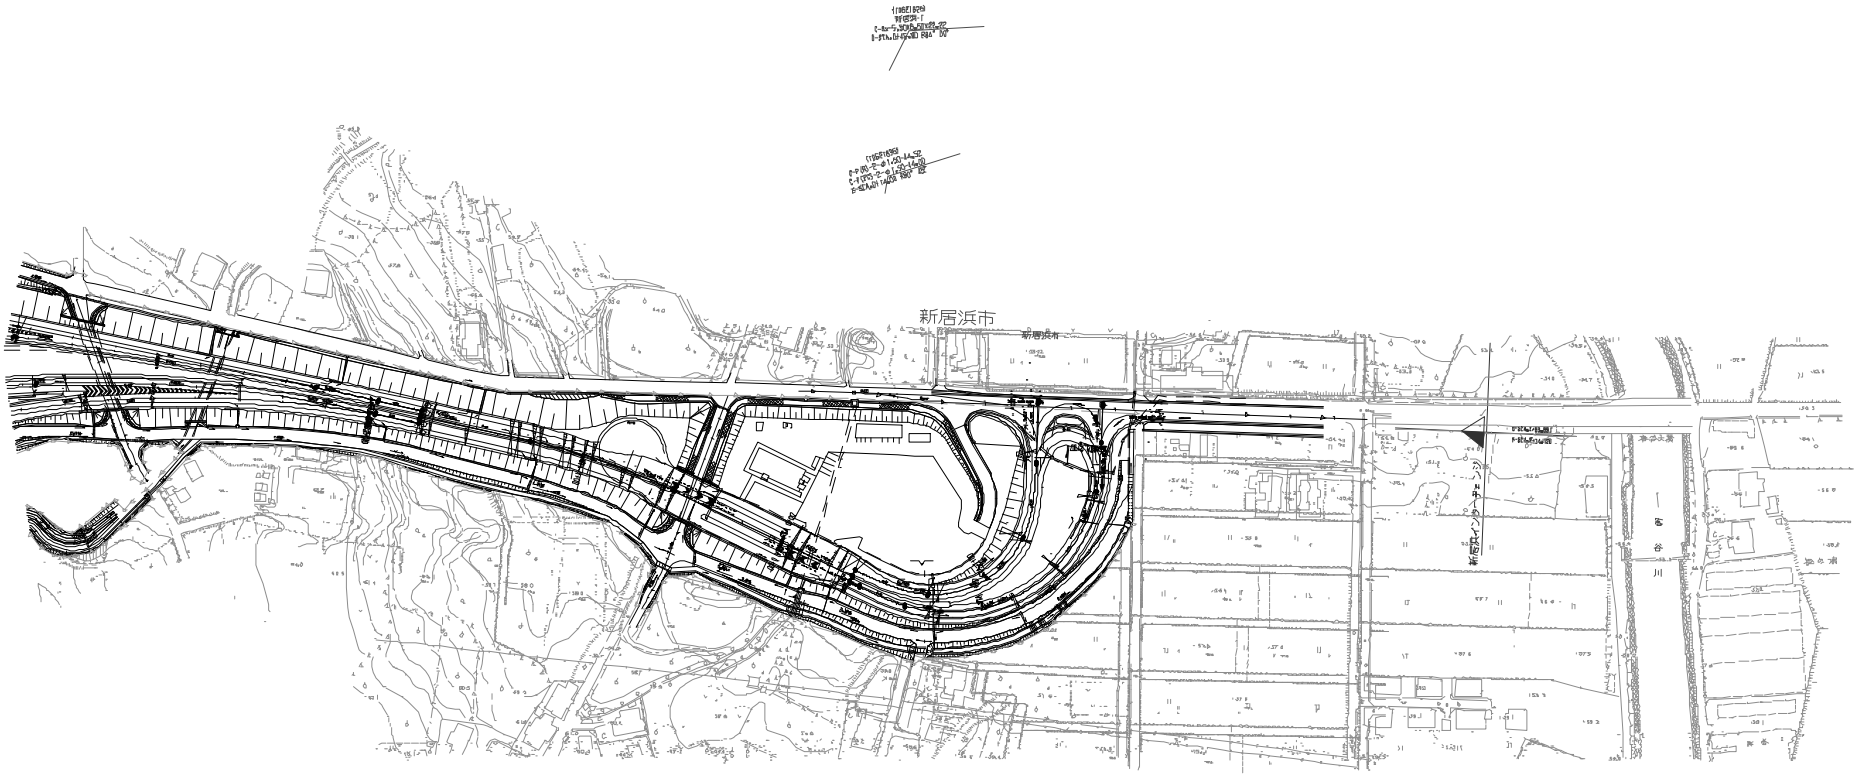

調整年月	摘要
第1回 2006年2月	

四国縦貫自動車道 松山自動車道（新居浜～いよ西条）			—
工種	管理用平面図		—
名称	完成図 新居浜インターチェンジ取付部	縮尺 1/1000	1 14

西日本高速道路(株)　四国支社

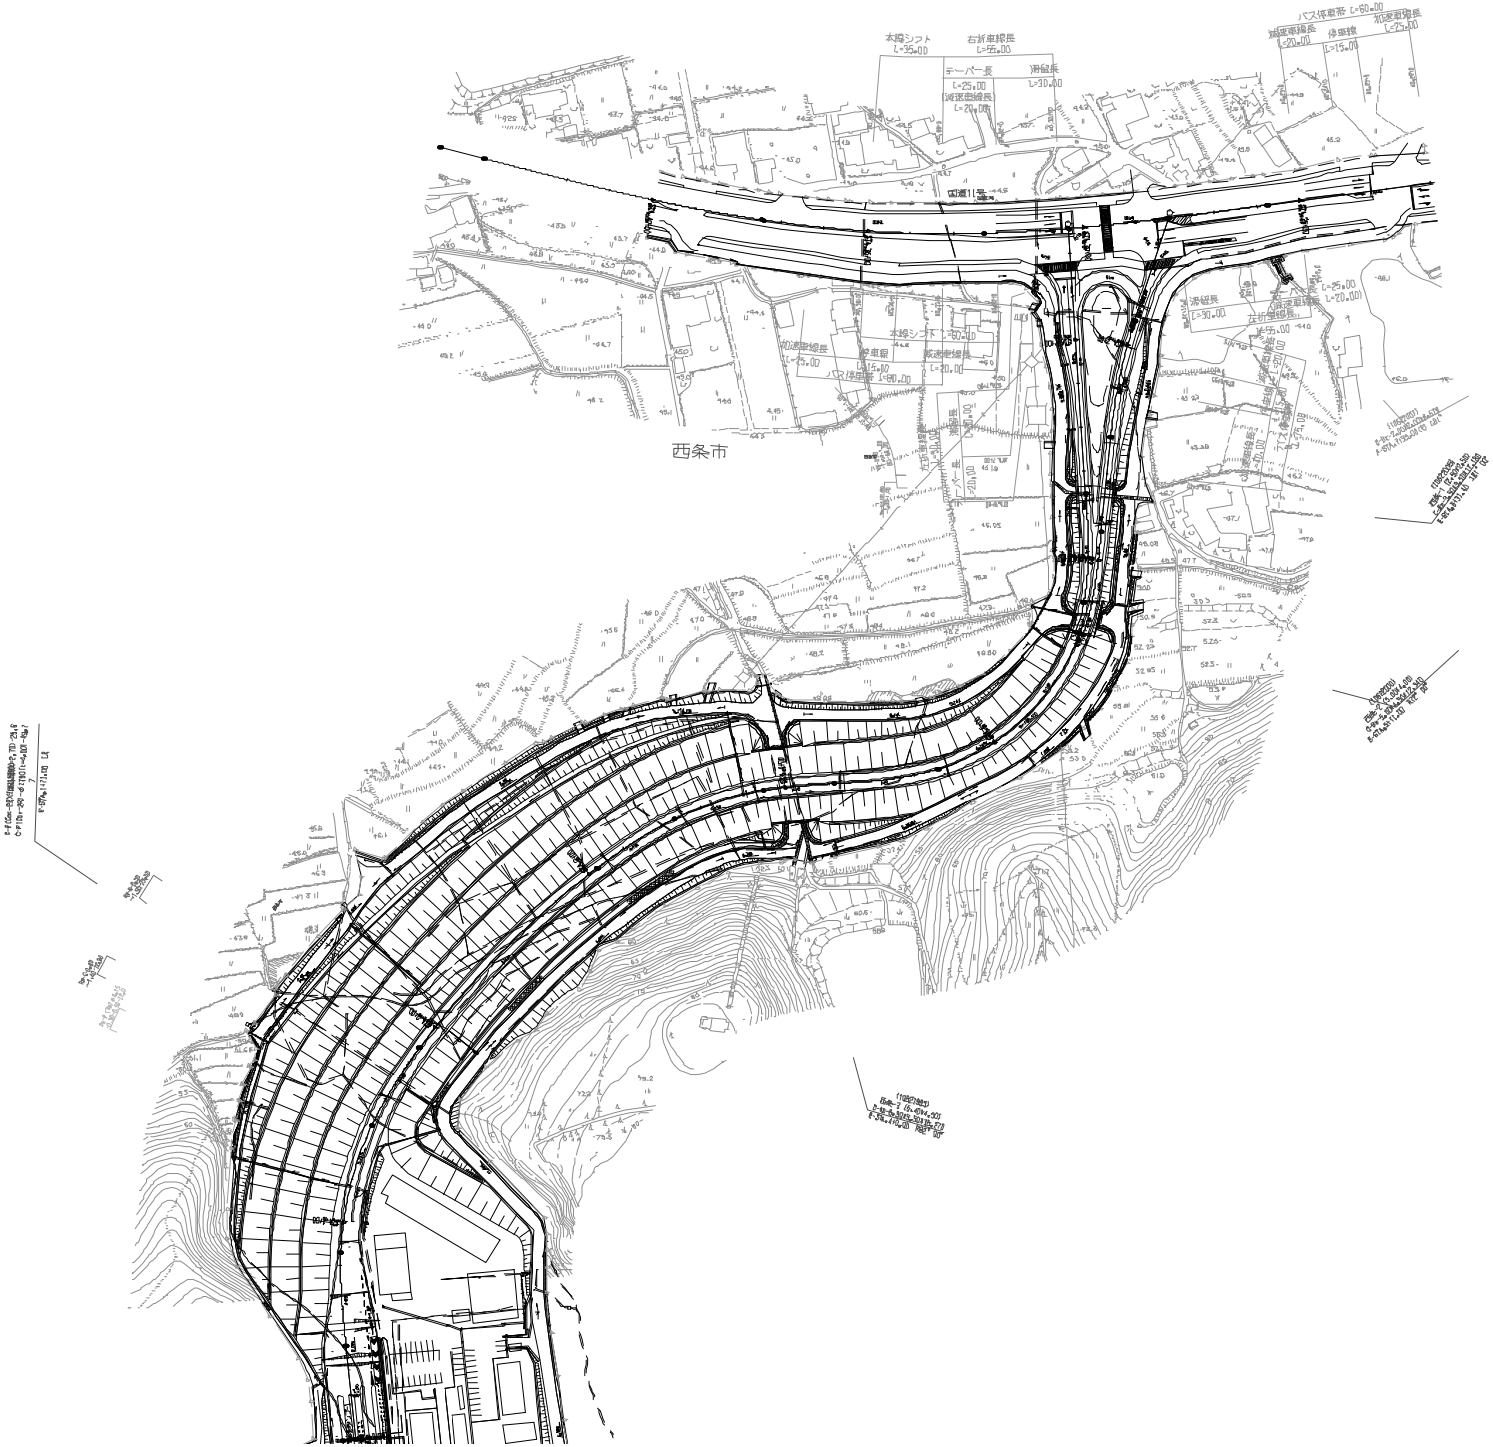

調整年月	摘要
第1回 2006年2月	

四国縦貫自動車道 松山自動車道（新居浜～いよ西条）			—
工種	管理用平面図		—
名称	完成図 いよ西条インターチェンジ取付部	縮尺 1/1000	14 14

西日本高速道路(株)　四国支社

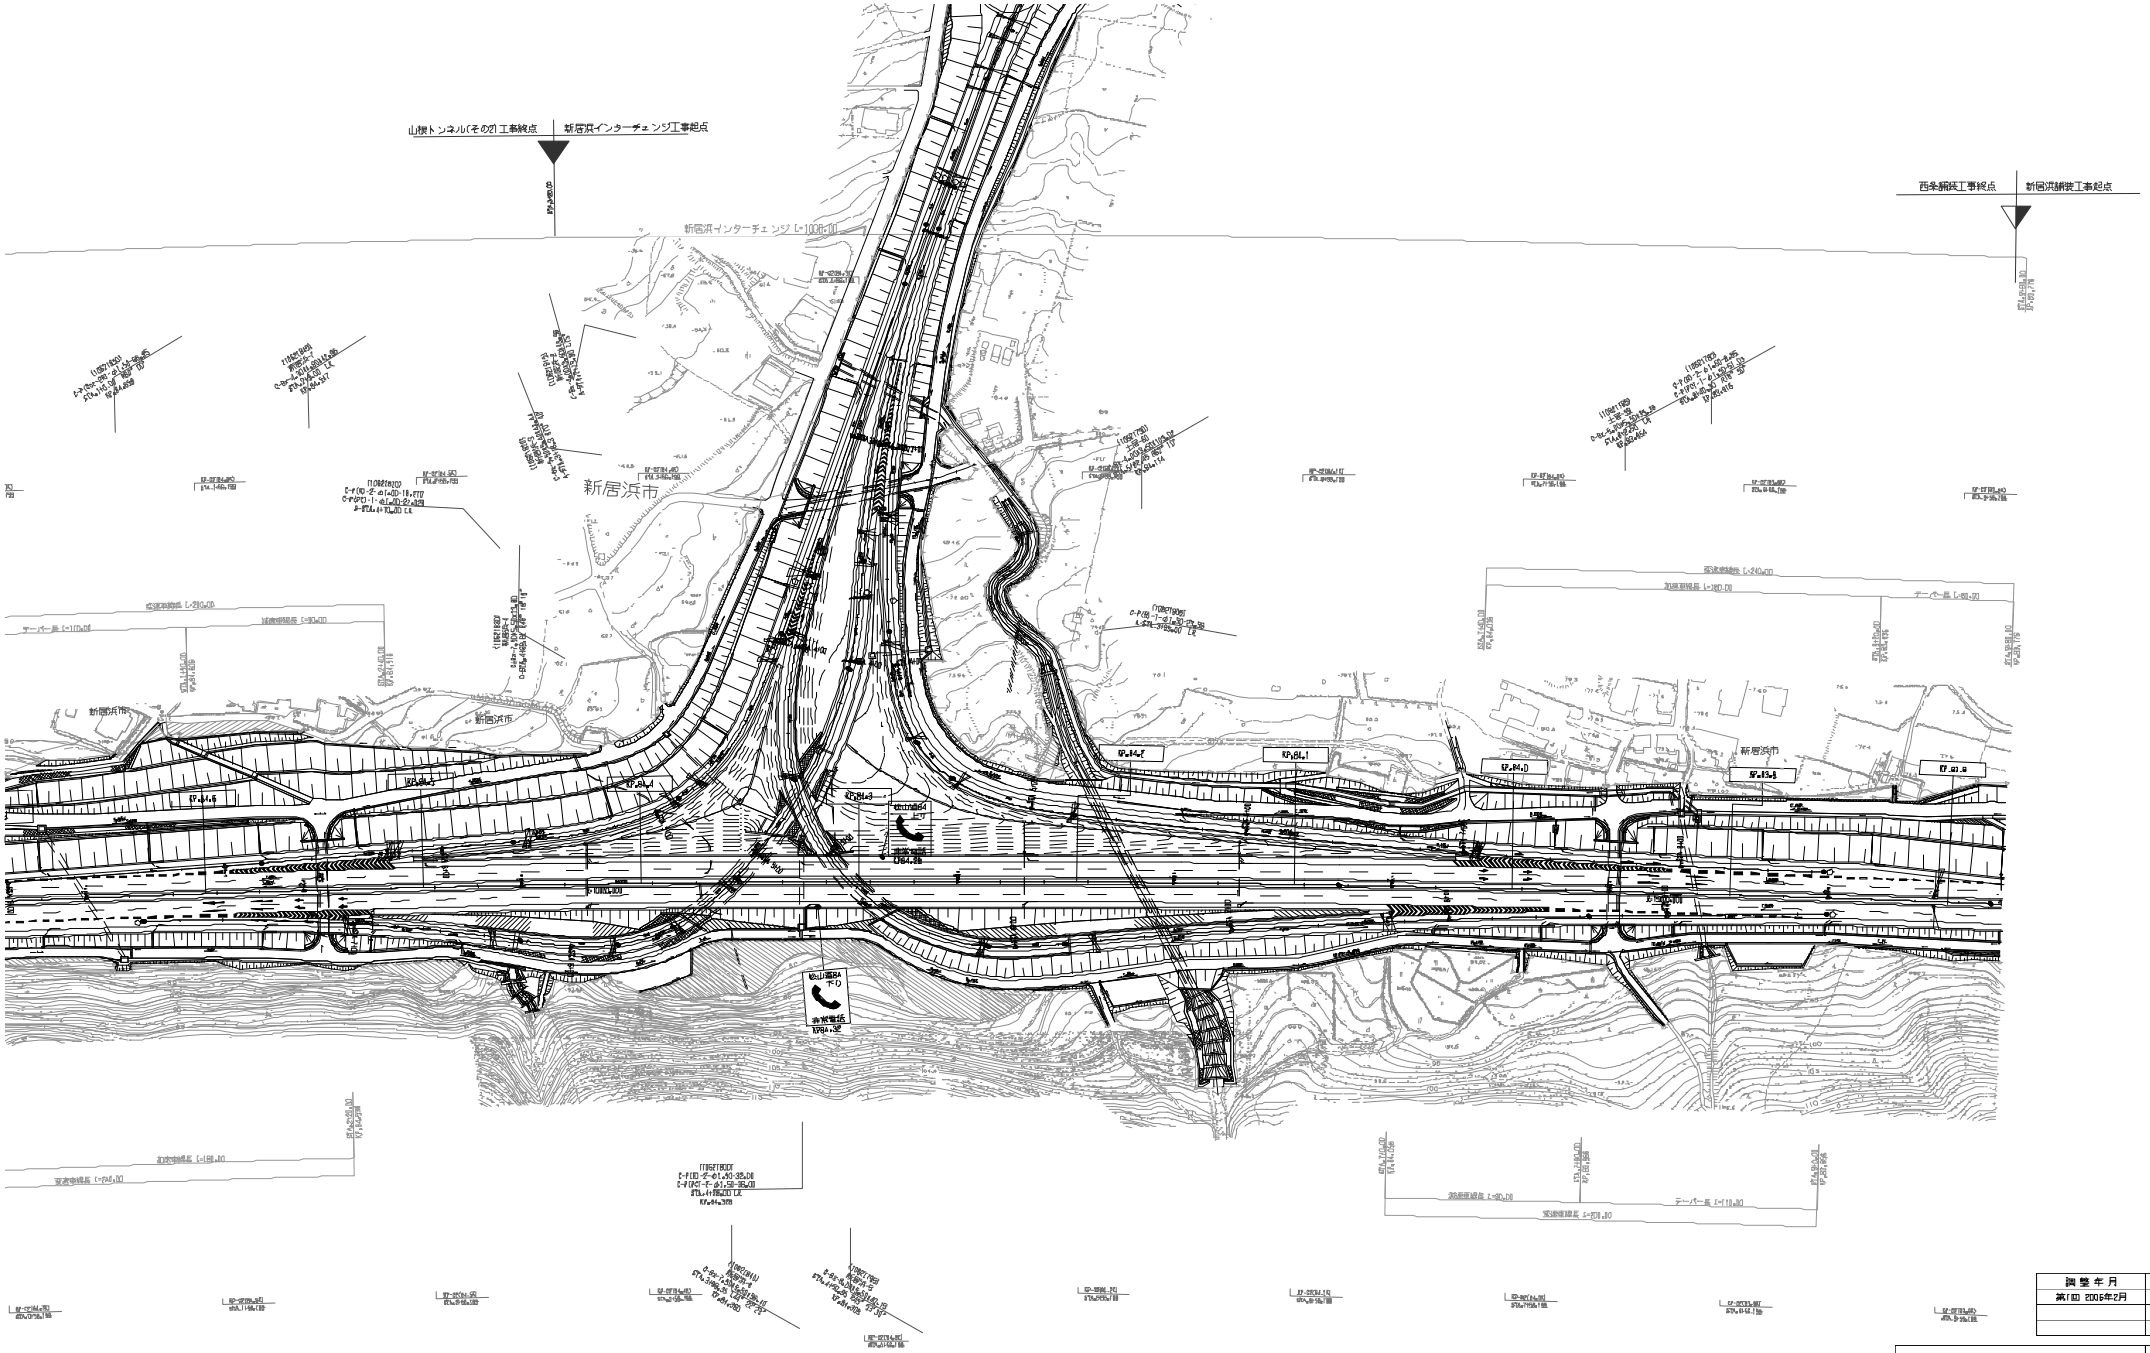

調整年月	摘要
第1回 2006年2月	

四国縦貫自動車道 松山自動車道（新居浜～いよ西条）			—
工種	管理用平面図		—
名称	完成図 KP.84.765～KP.83.765 STA.85+00～STA.91+80.000	縮尺 1/1000	2 14
西日本高速道路(株)　四国支社			

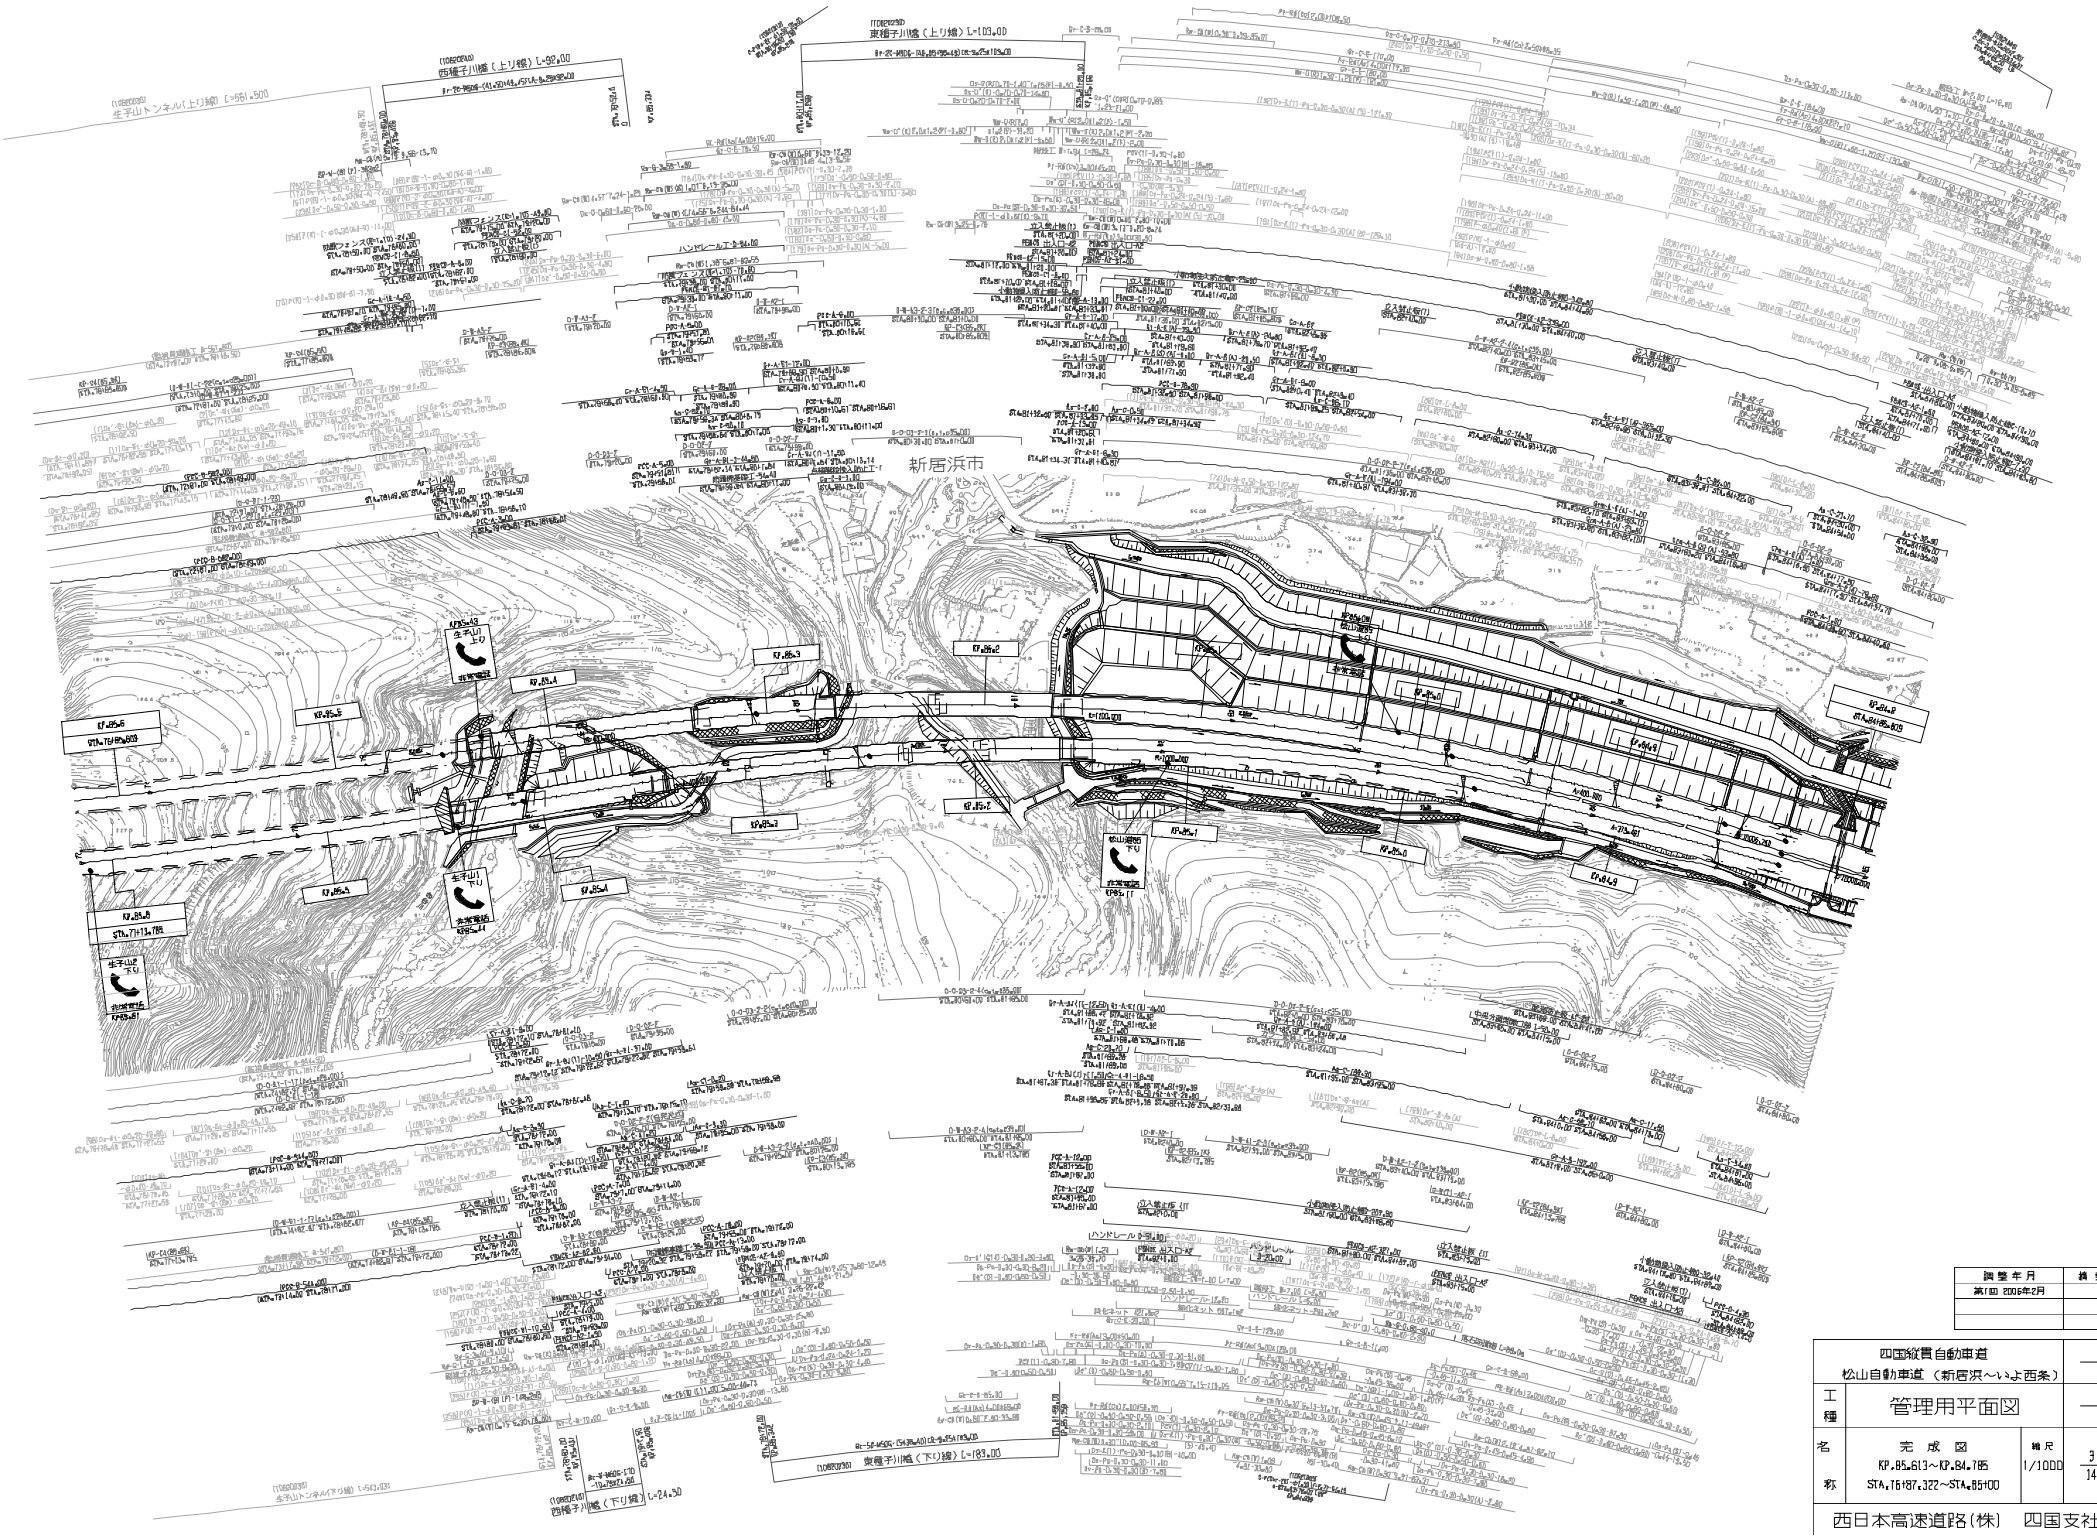
新居浜市
東種子川橋（上り線）L=103.00
西種子川橋（上り線）L=92.00
生子山トンネル（上り線）L=561.500
西種子川橋（下り線）L=24.50
KP85.613
KP85.411
KP84.785
KP84.9
KP85.0
KP85.2
KP85.3
KP85.4
KP85.5
KP85.6
KP85.8
KP85.9
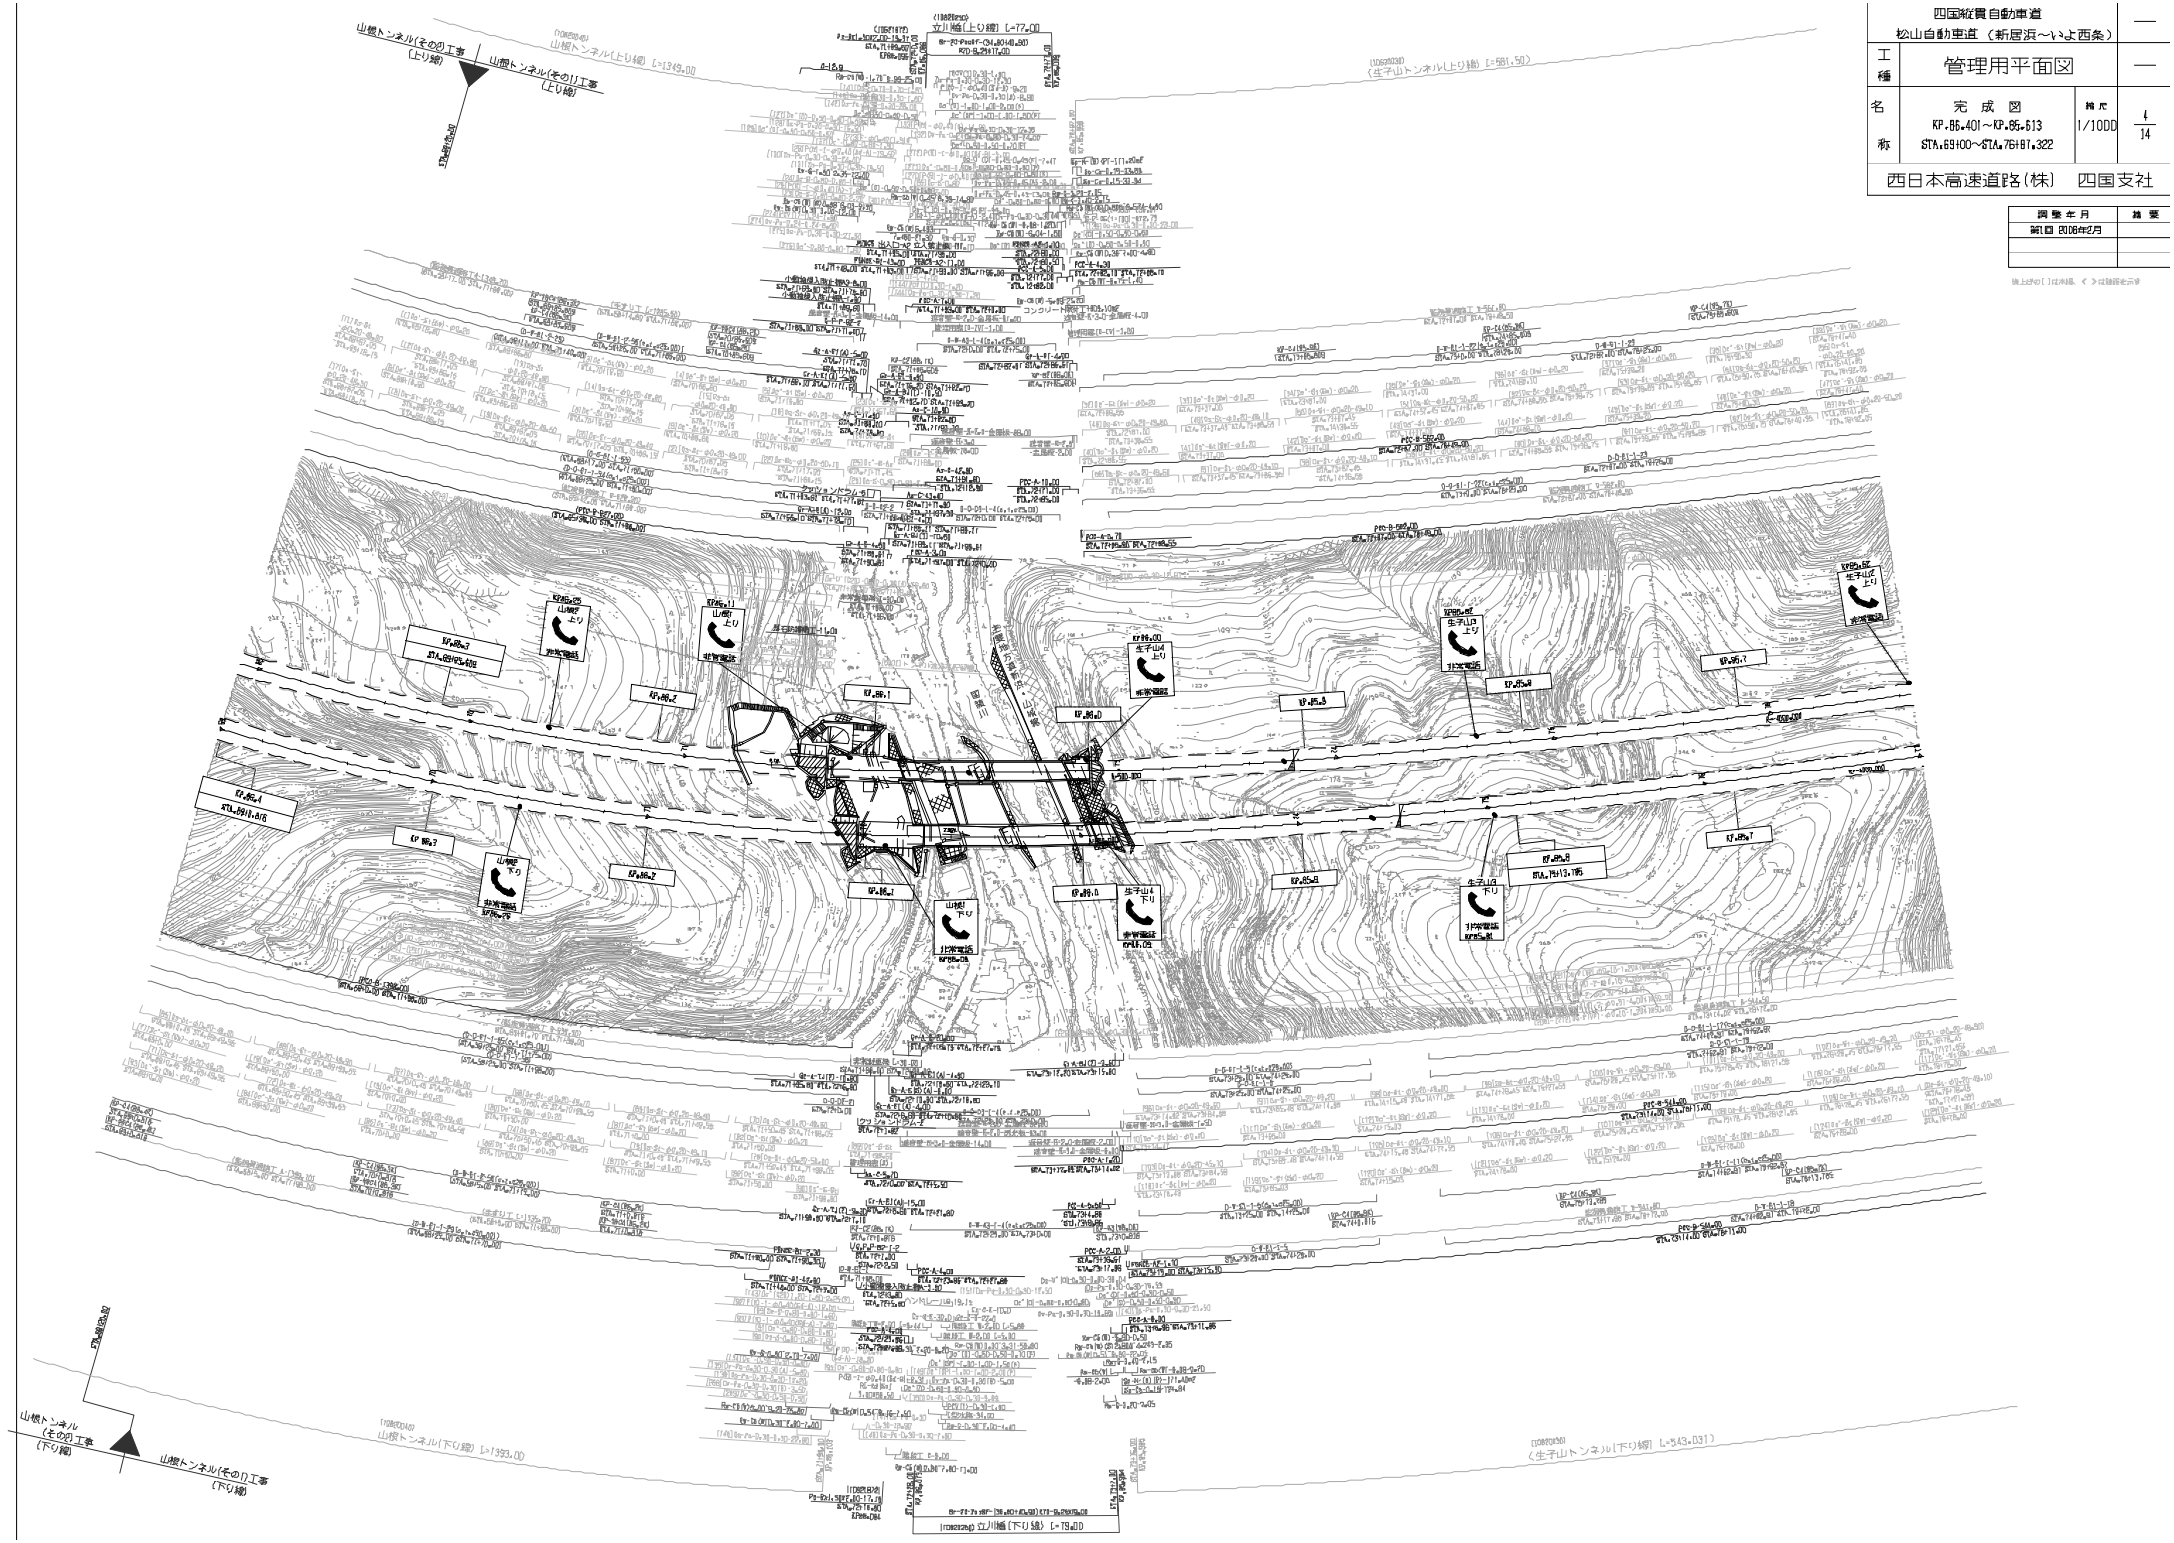

四国縦貫自動車道
松山自動車道（新居浜～いよ西条）

工種	管理用平面図		
名称	完成図 KP.86.401～KP.95.613 STA.69+00～STA.76+87.322	縮尺 1/1000	4 14

西日本高速道路(株)　四国支社

調整年月	備考
第1回 2006年2月	

旗上げの［ ］は本線、〈 〉は錯綜を示す

四国縦貫自動車道
松山自動車道（新居浜～いよ西条）

工種	管理用平面図		
名称	完成図 KP=87.200～KP=96.401 STA.61+00～STA.59+00	縮尺	1/1000

5/14

西日本高速道路(株)　四国支社

調整年月	備考
第1回 2008年2月	

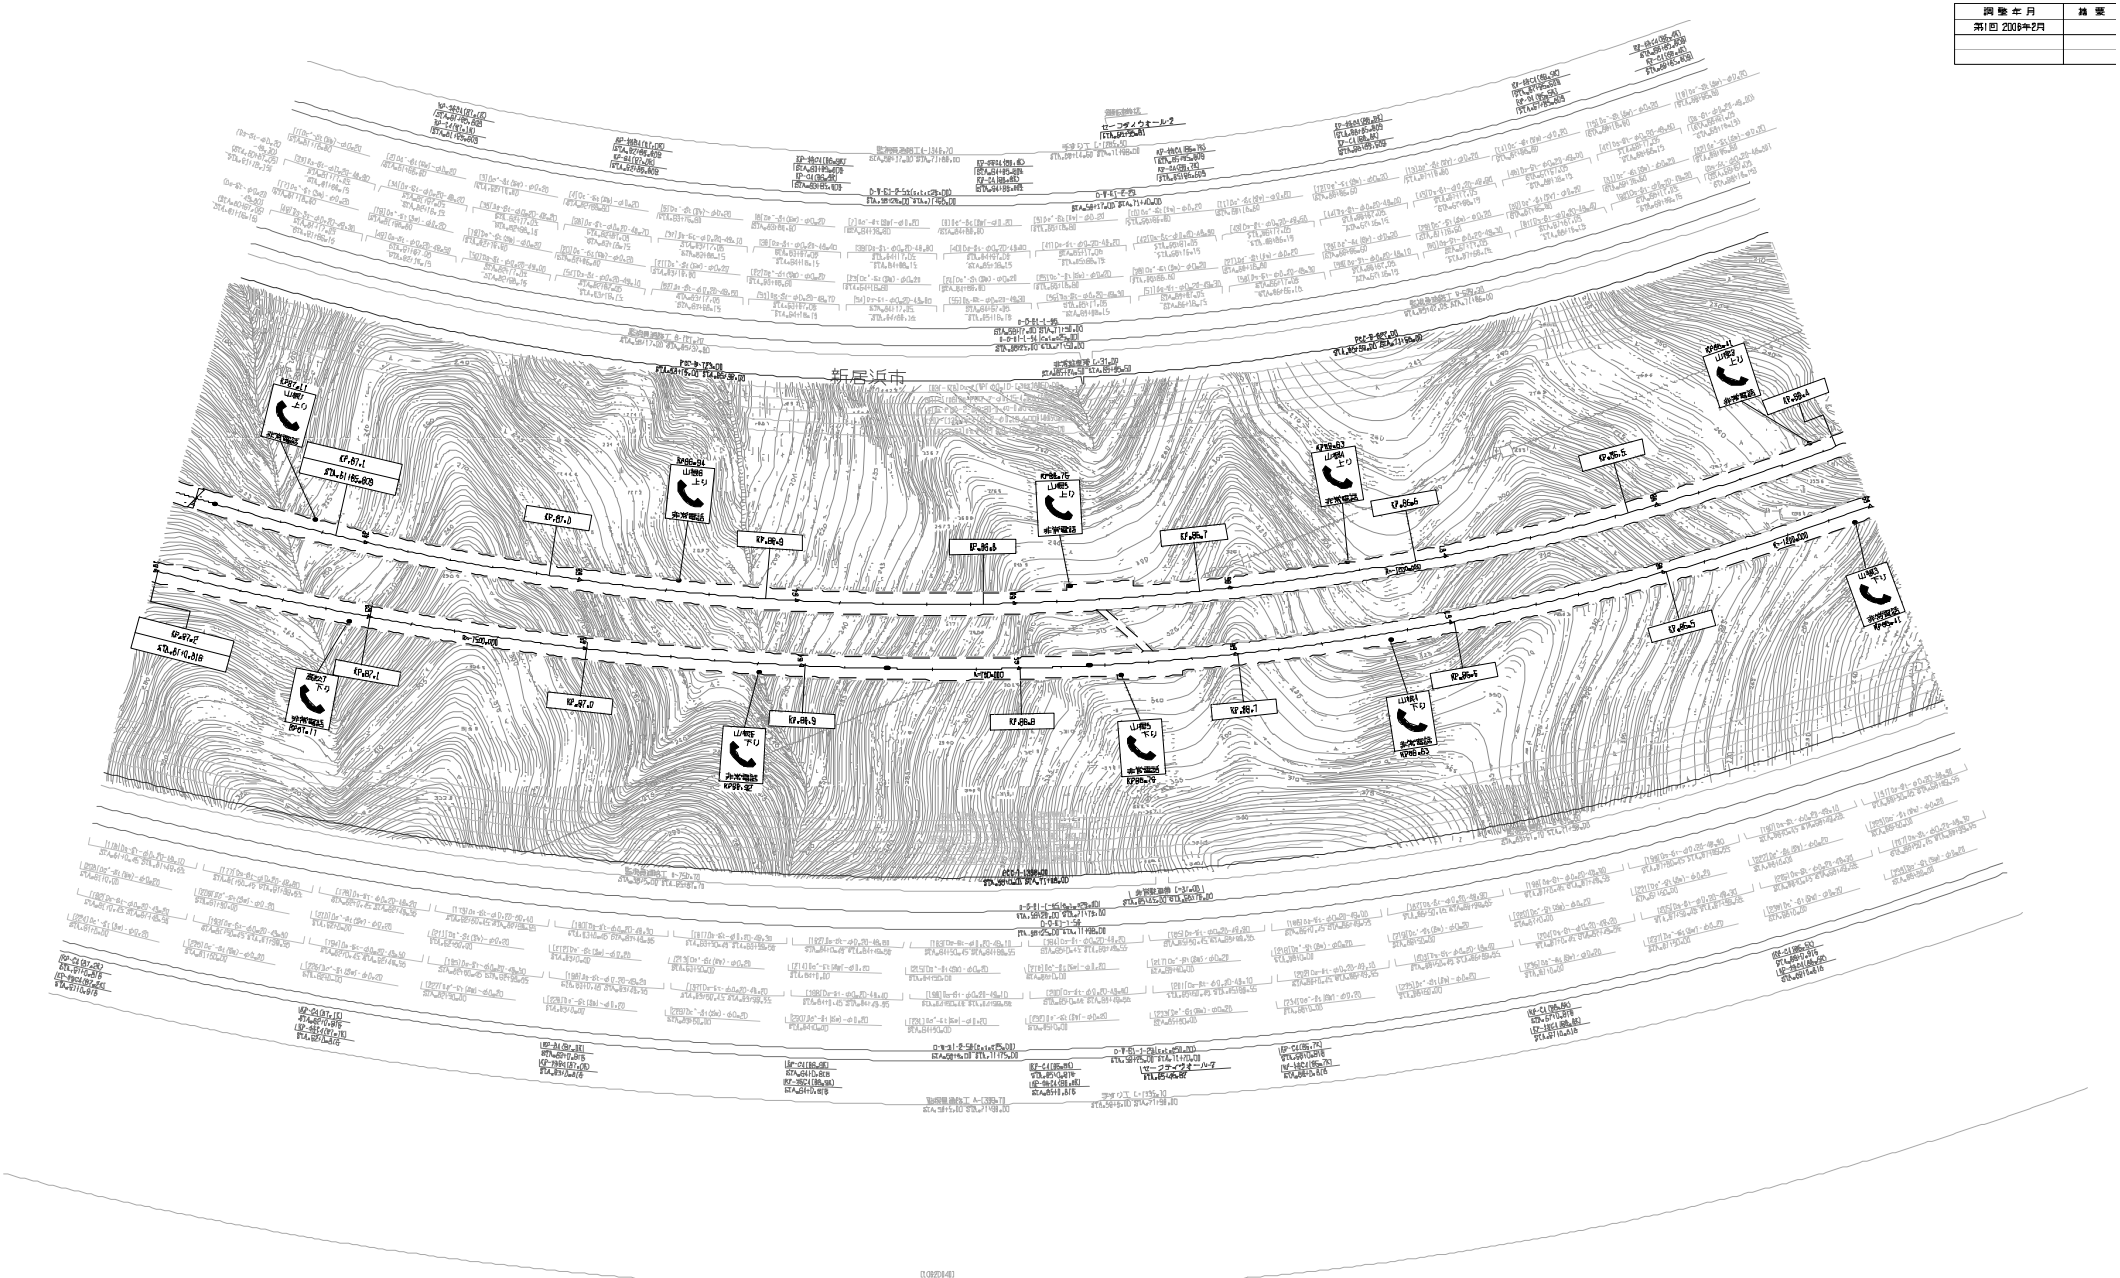

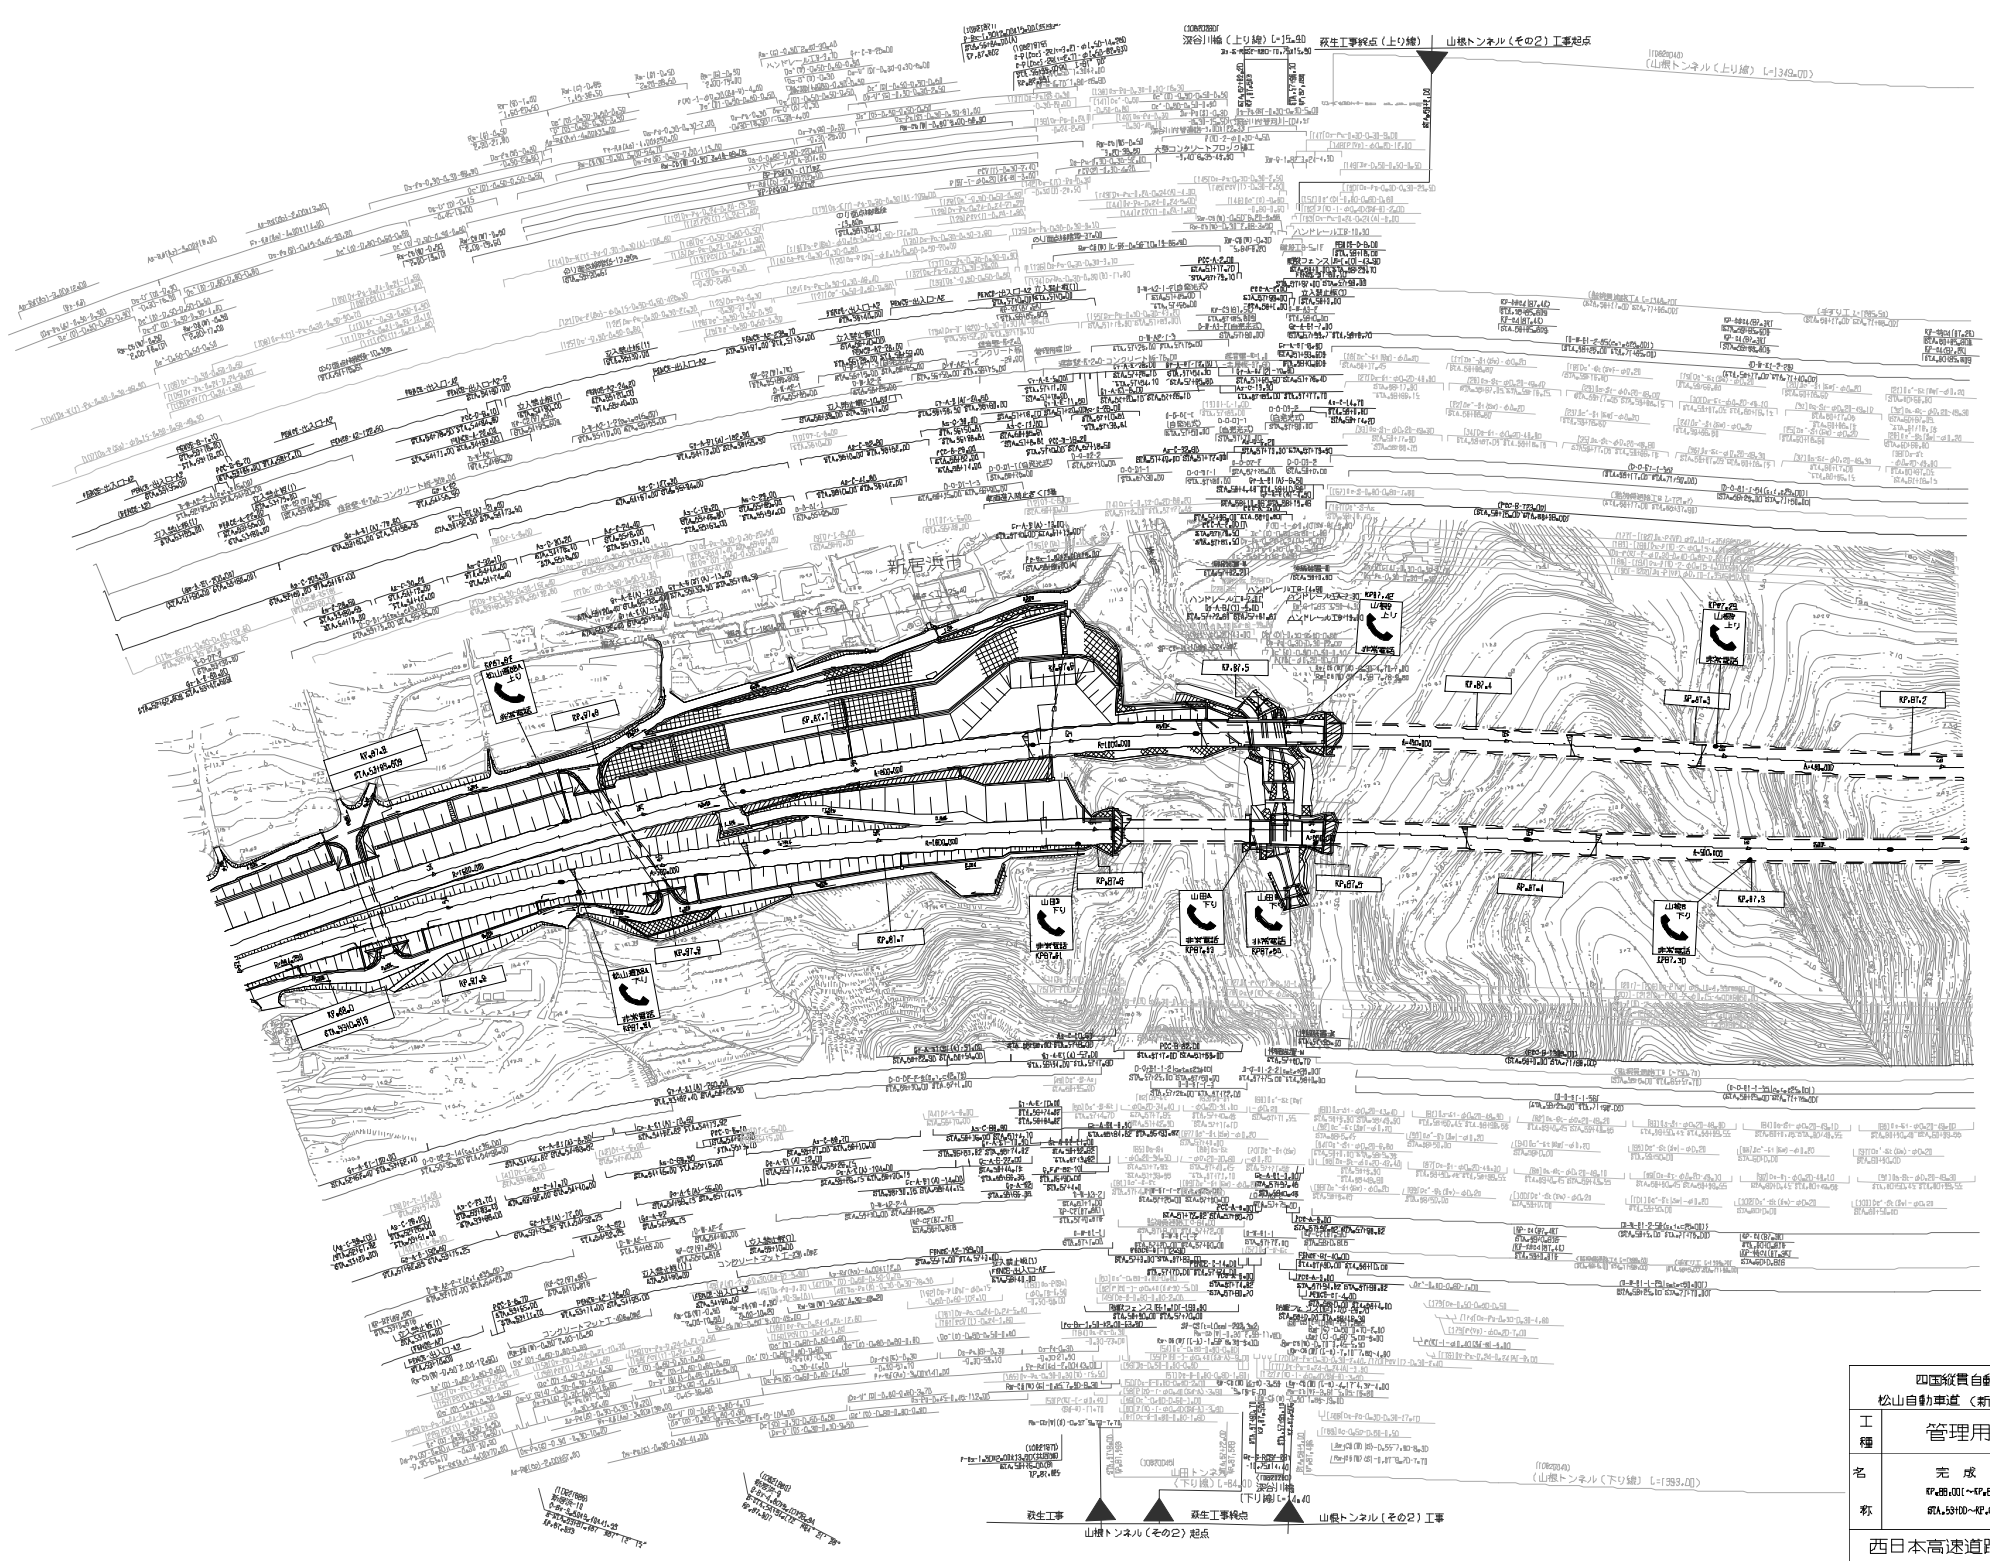

調整年月	摘要
第1回 2006年2月	

四国縦貫自動車道 松山自動車道（新居浜～いよ西条）		—
工種	管理用平面図	—
名称	完成図 KP86.00(～KP87.20) STA.53+00～KP.81+00	縮尺 1/1000

6/14

西日本高速道路(株)　四国支社

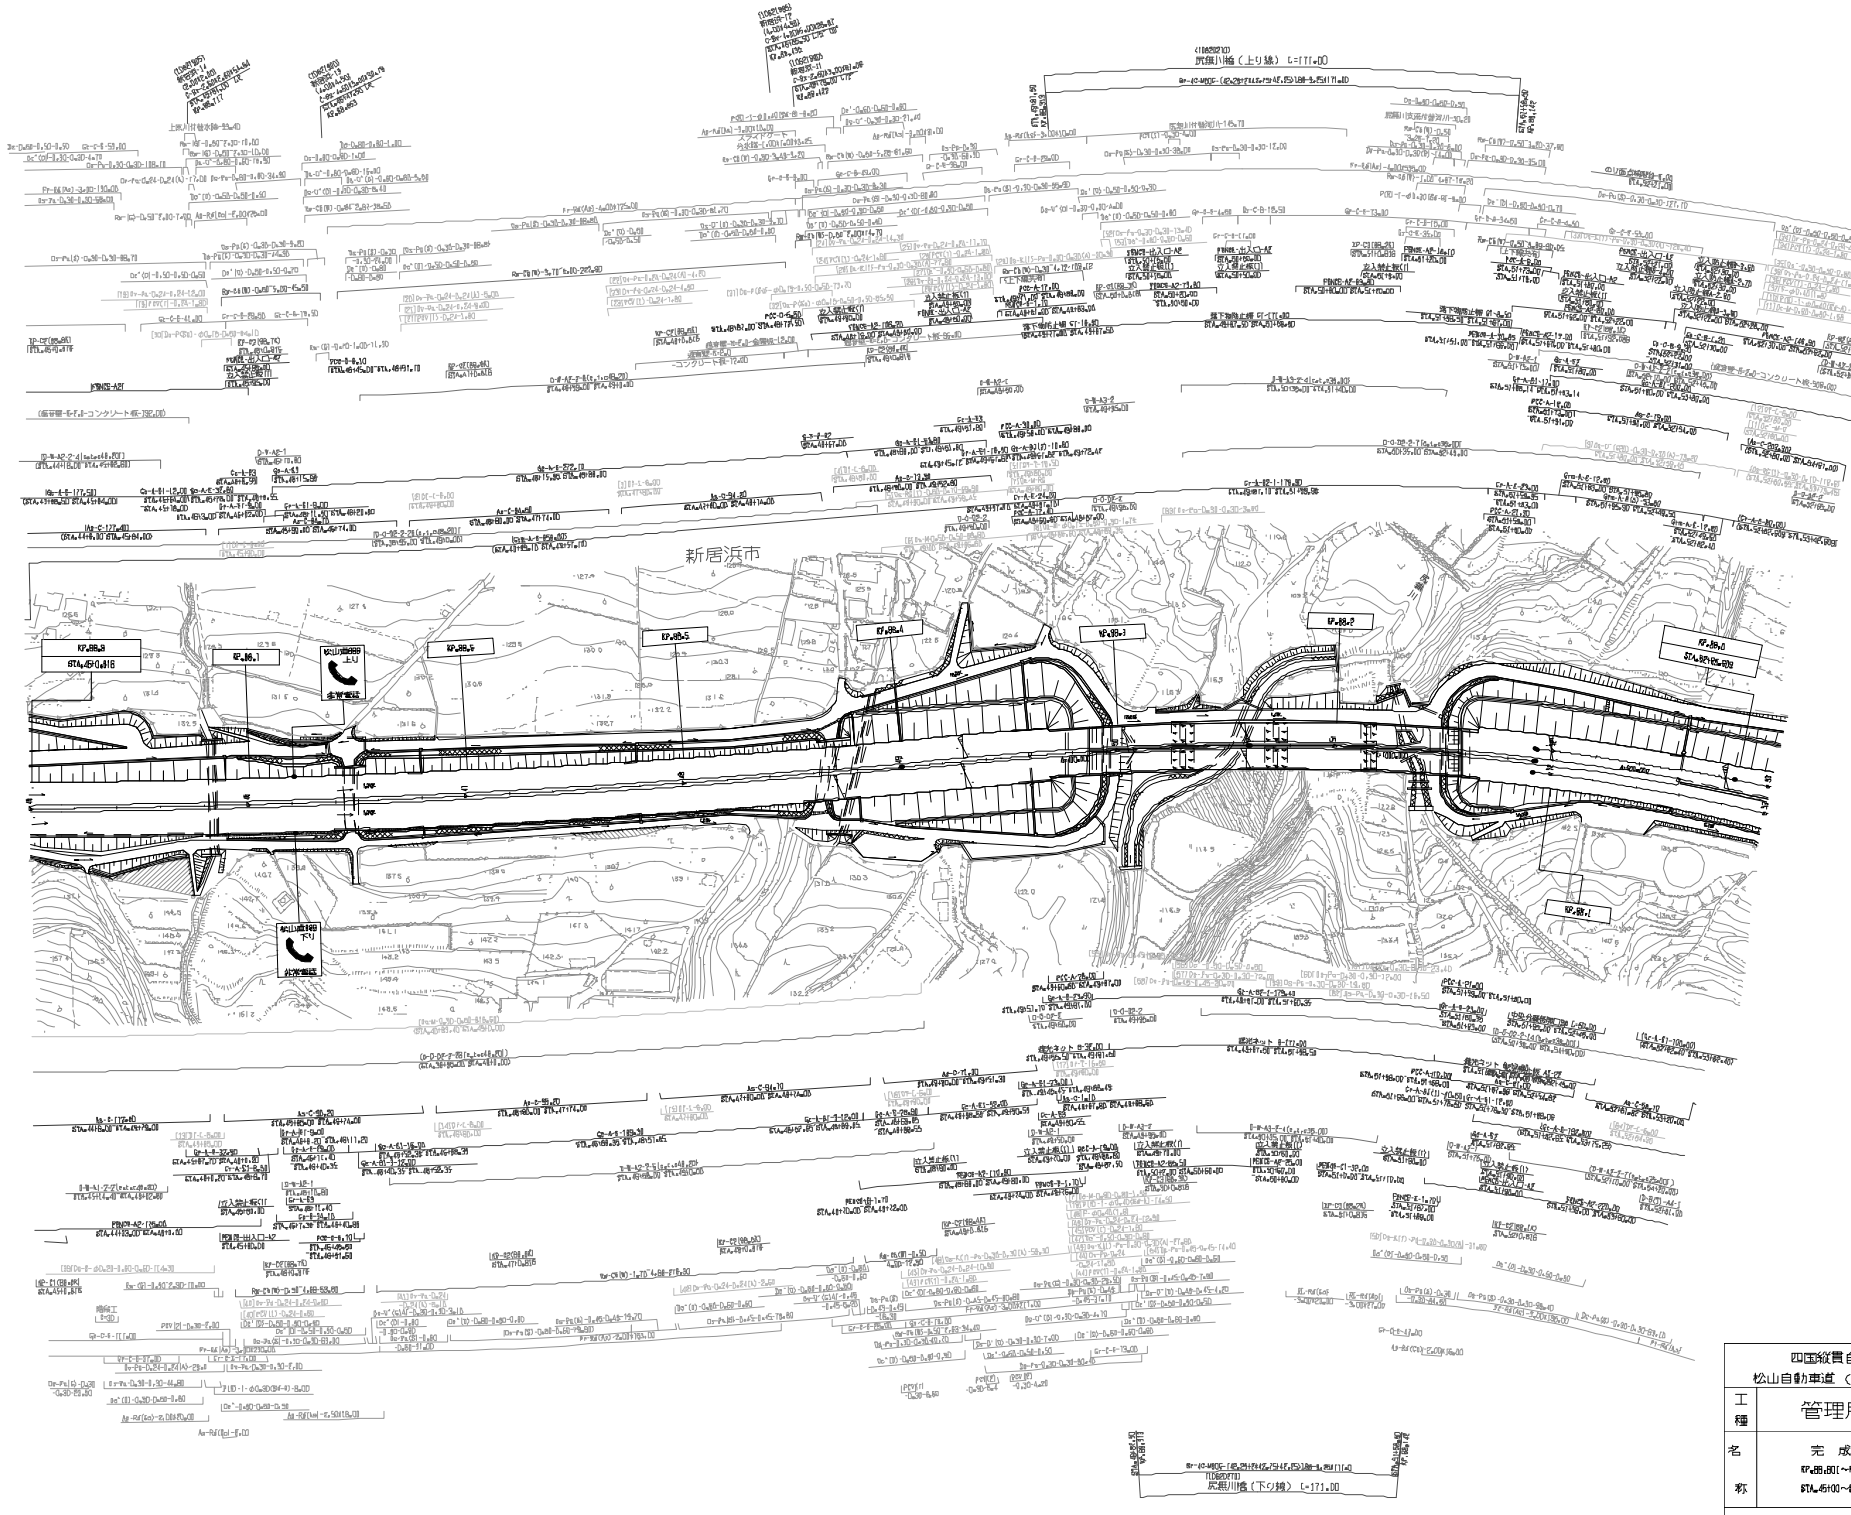

調整年月	摘要
第1回 2006年2月	

四国縦貫自動車道
松山自動車道（新居浜～いよ西条）

工種	管理用平面図	—
名称	完成図 KP.88.001～KP.88.031 STA.457+00～STA.553+00	縮尺 1/1000

7/14

西日本高速道路(株)　四国支社

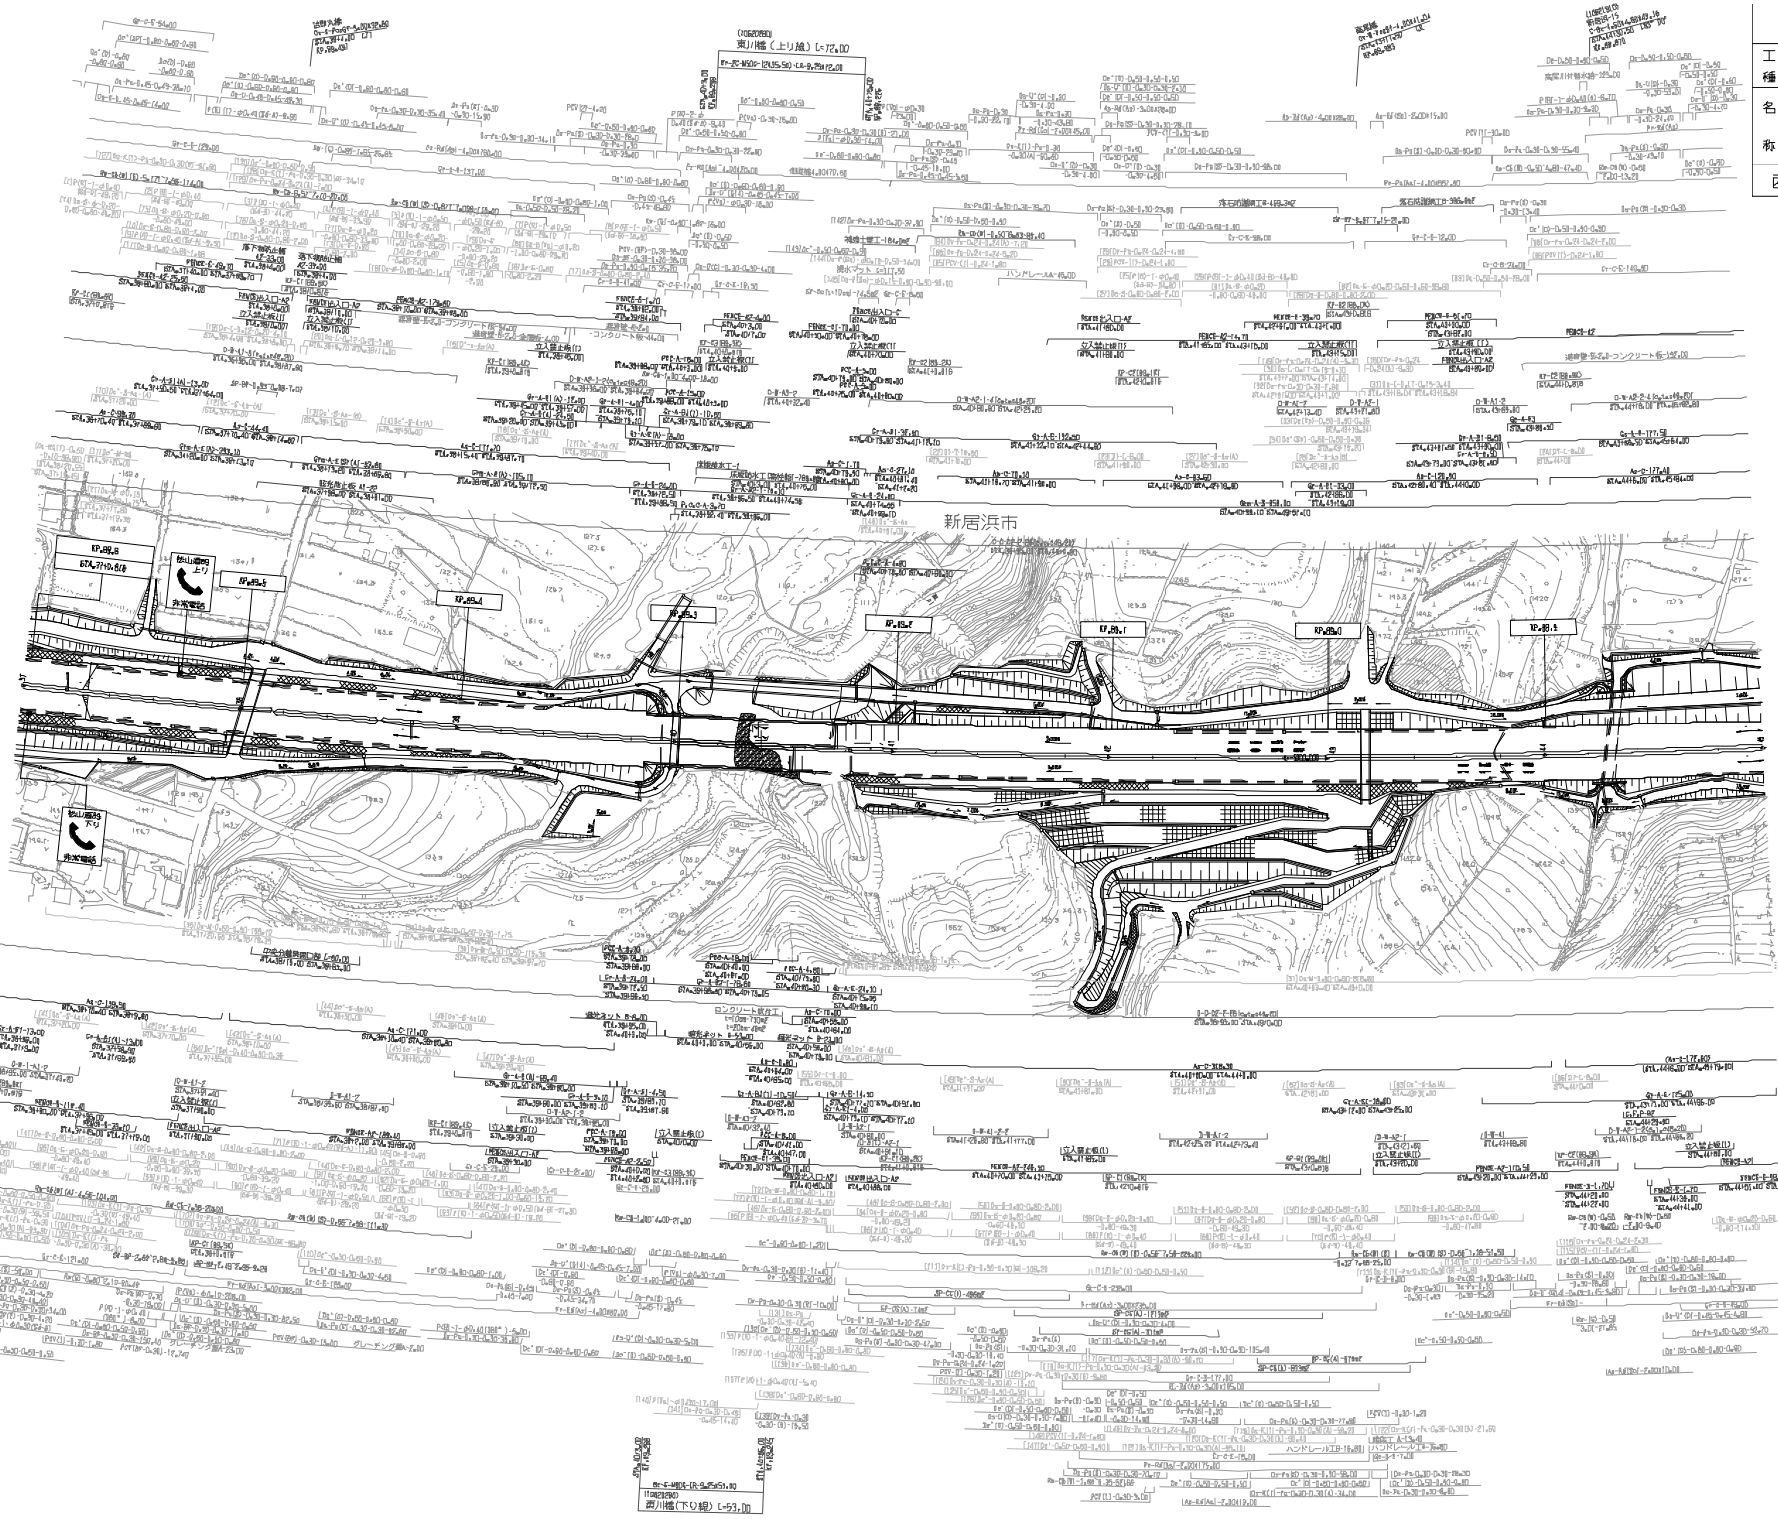

四国縦貫自動車道
松山自動車道（新居浜～いよ西条）

工種	管理用平面図		—
名称	完成図 KP.88.601～KP.88.601 STA.37+00～STA.45+00	縮尺 1/1000	5 14

西日本高速道路(株)　四国支社

図整年月	備考
第1回 2006年2月	

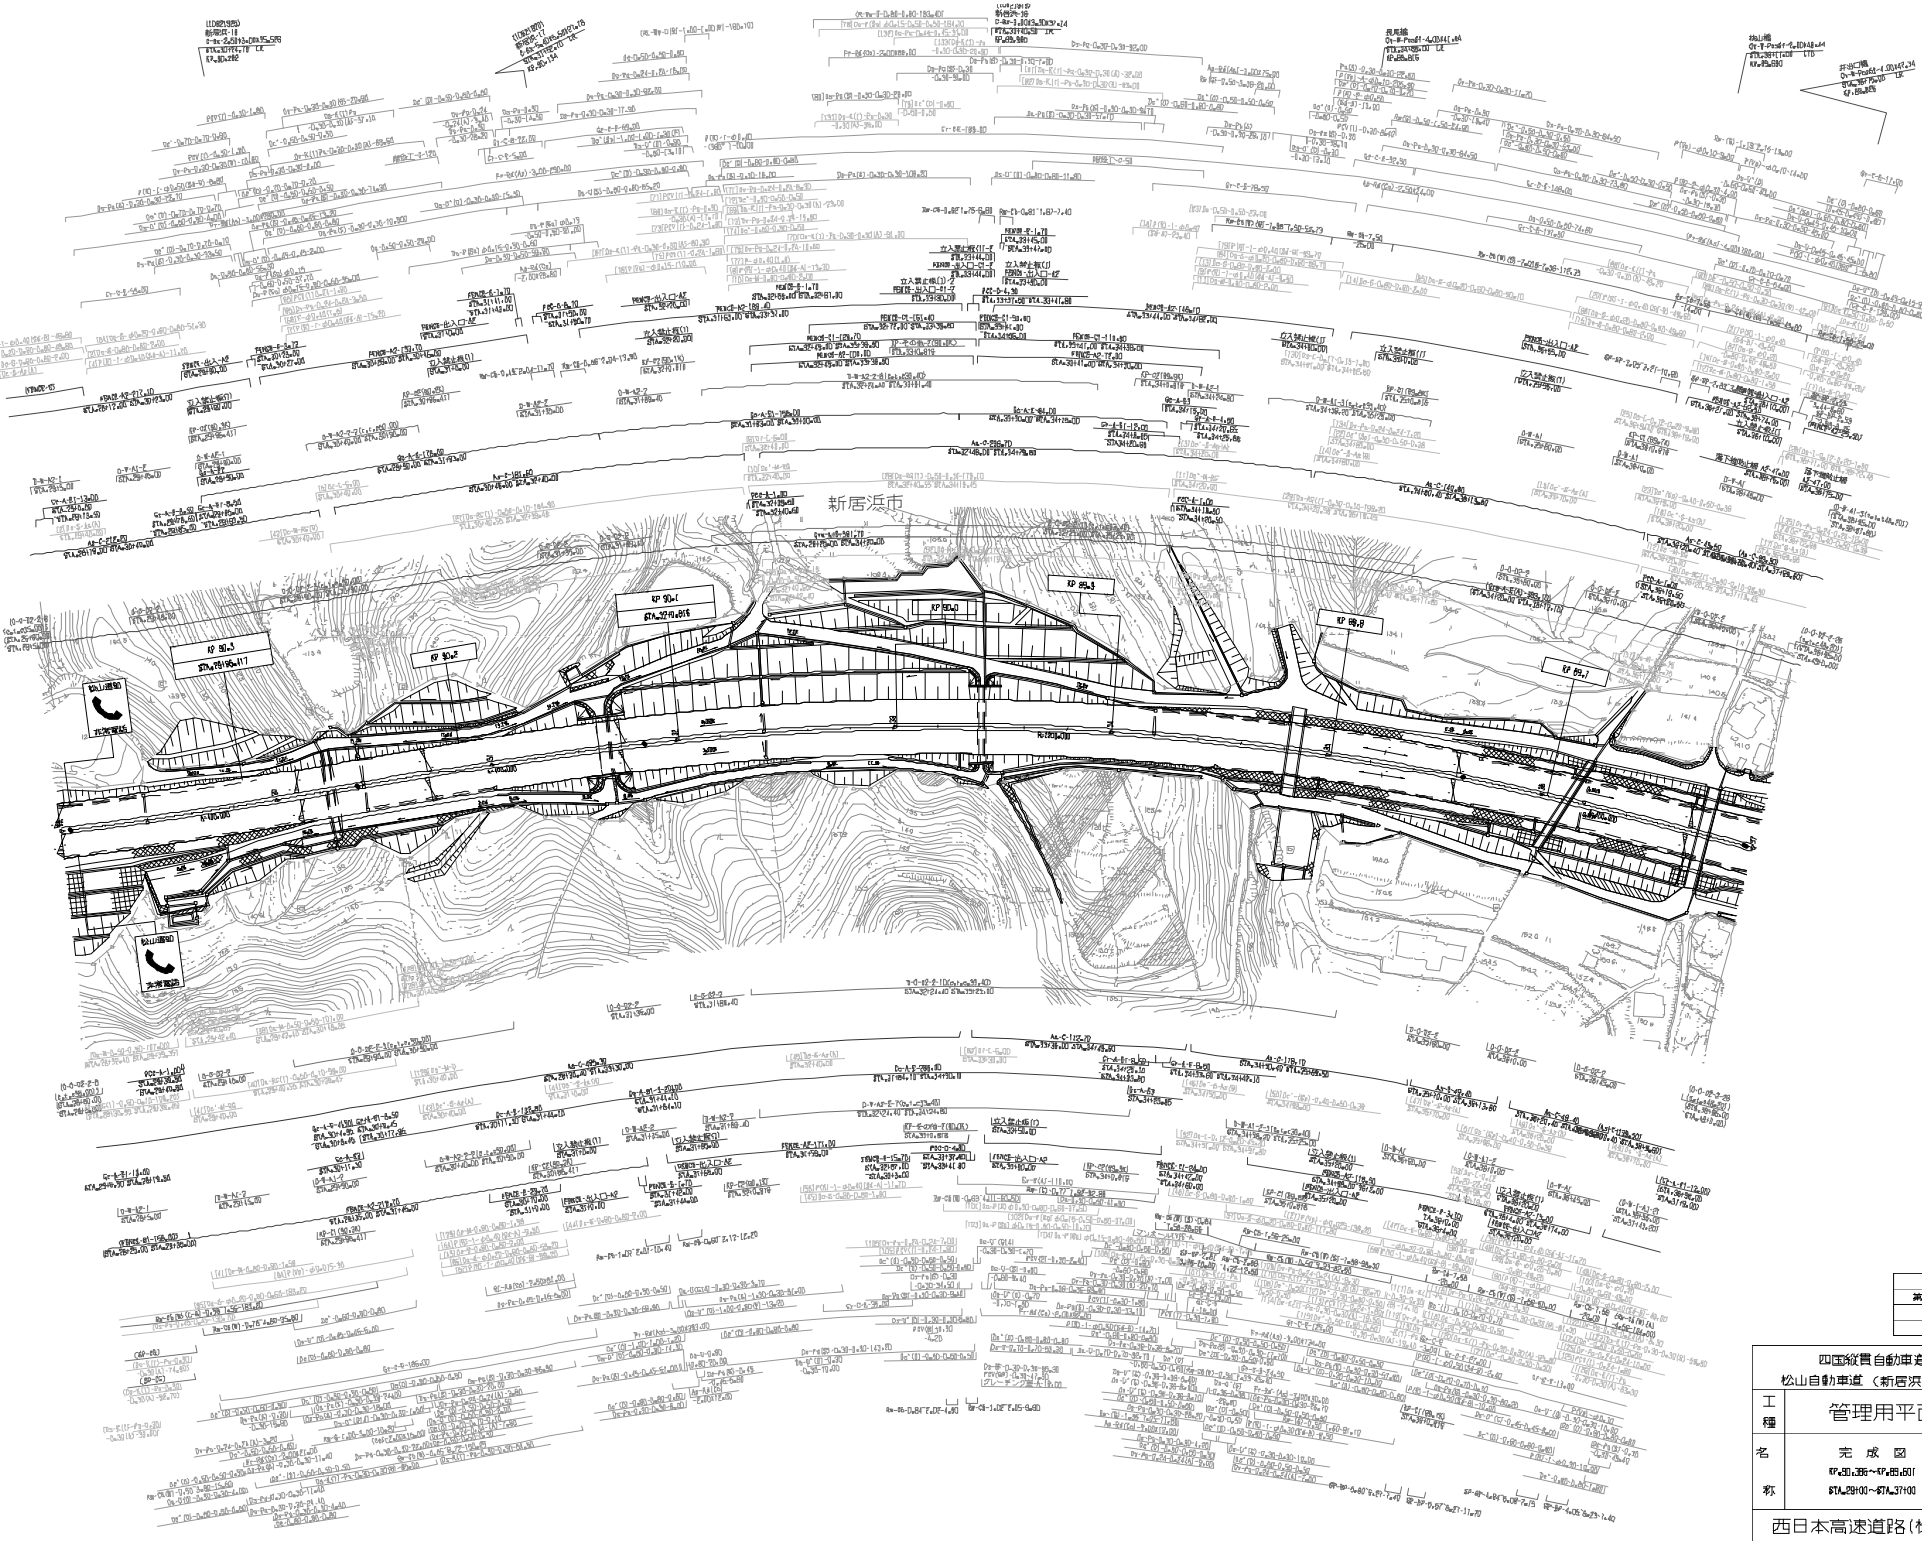

調整年月	摘要
第1回 2006年2月	

四国縦貫自動車道 松山自動車道（新居浜～いよ西条）			—
工種	管理用平面図		—
名称	完成図 KP=90.336～KP=89.601 STA.29H00～STA.37H00	縮尺 1/1000	9 14

西日本高速道路(株)　四国支社

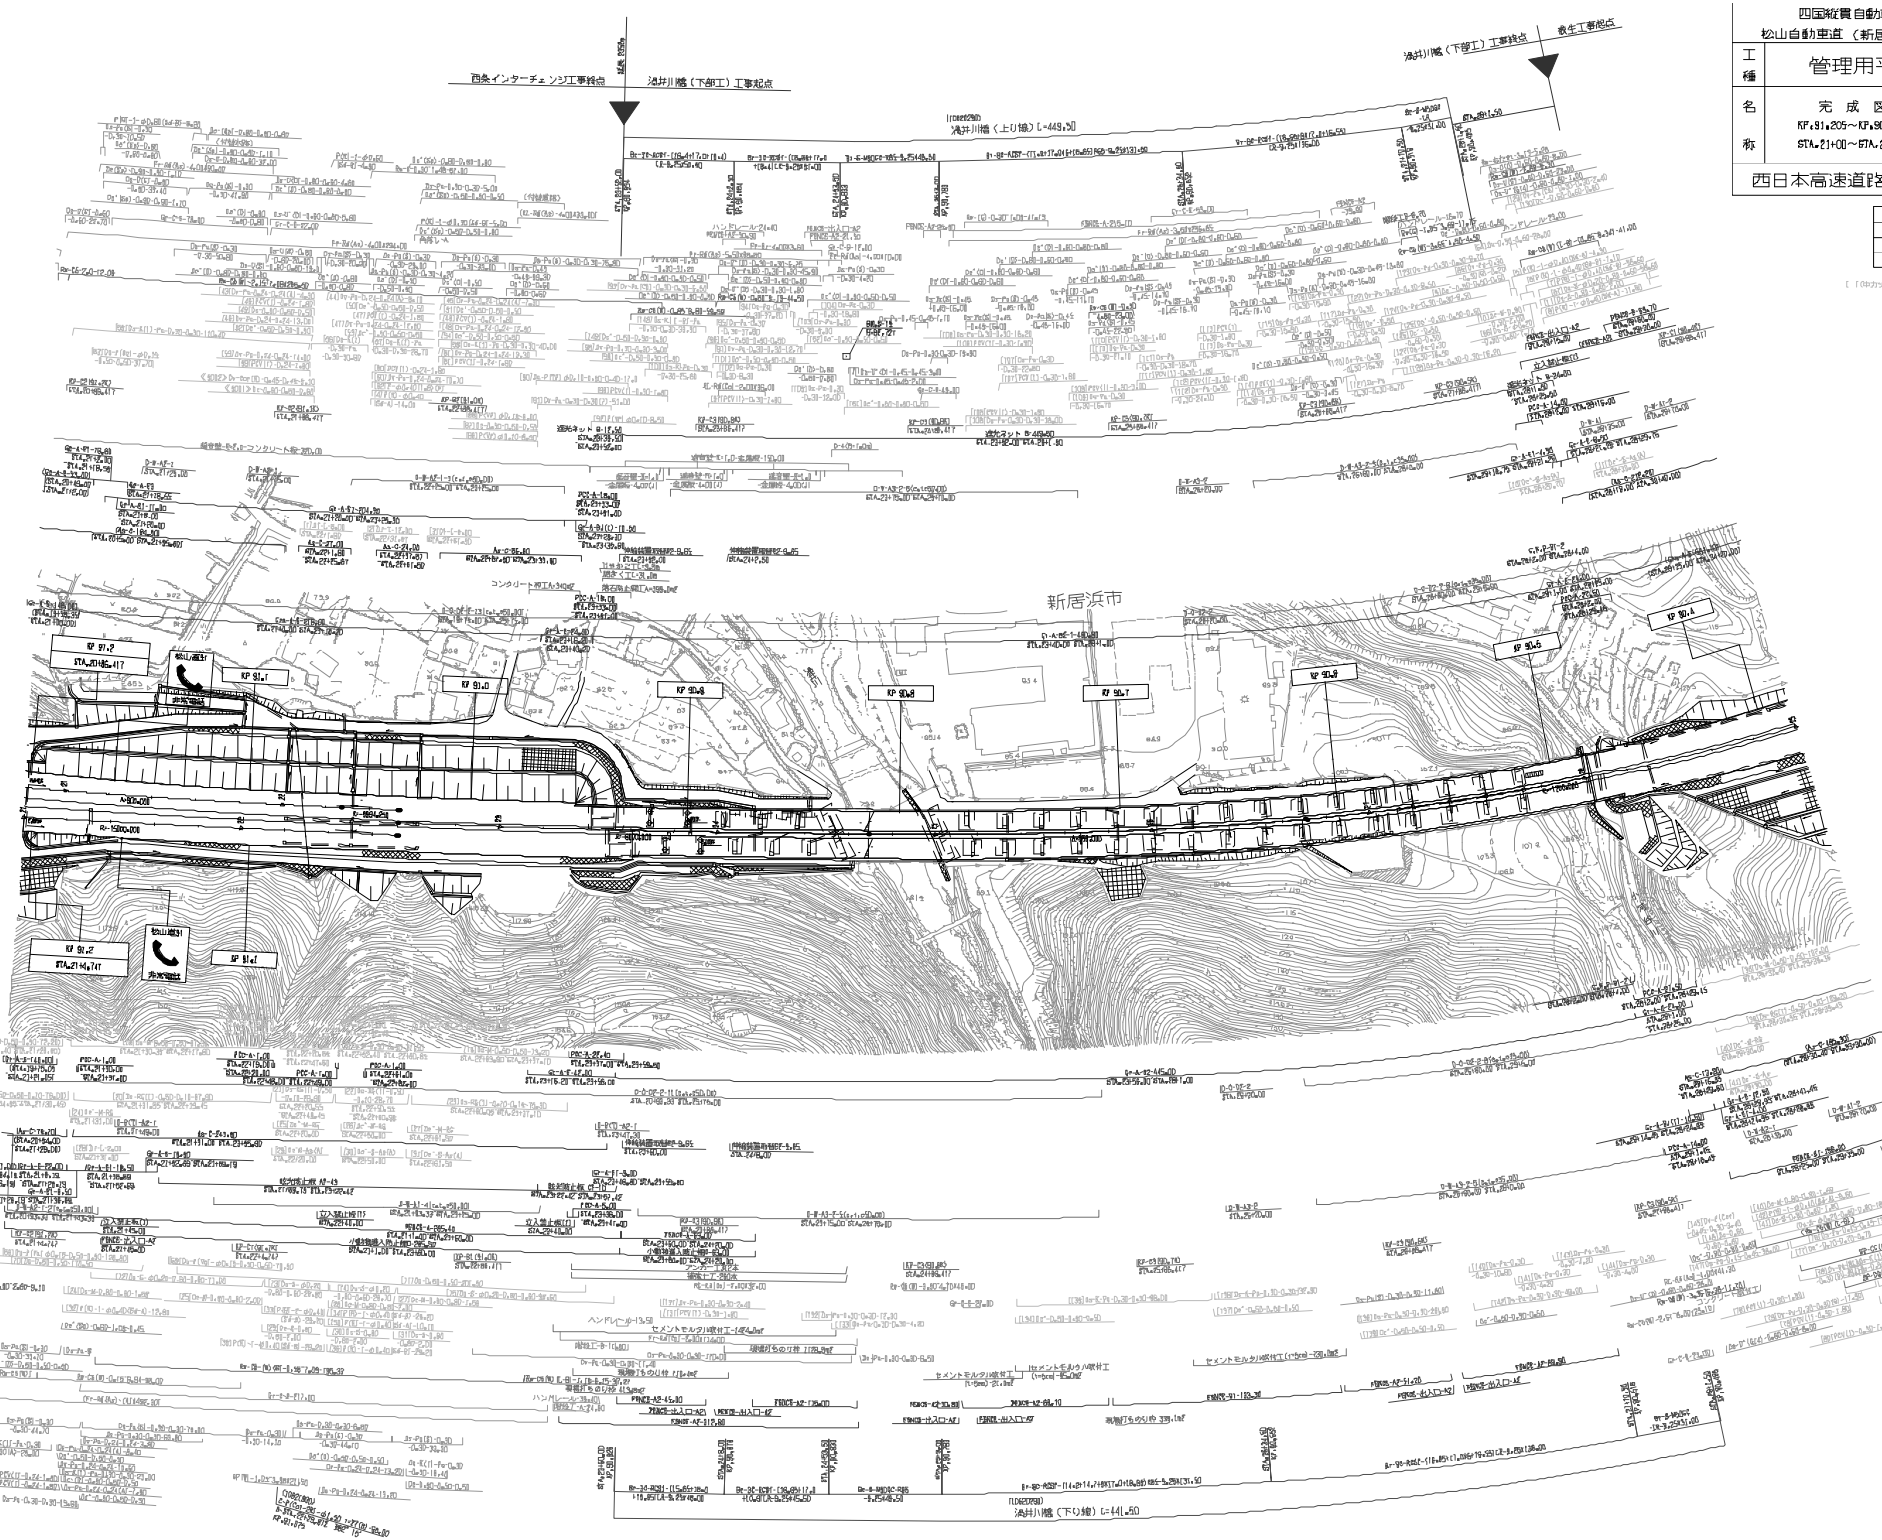

四国縦貫自動車道
松山自動車道（新居浜～いよ西条）

工種	管理用平面図		—
名称	完成図 KP.91.205～KP.90.386 STA.21+00～STA.29+00	縮尺 1/1000	10 14

西日本高速道路(株)　四国支社

図整年月	摘要
平成18 2006年2月	

［「CAD ファイル名」14［KEP(CD01)］の紙上記述参照

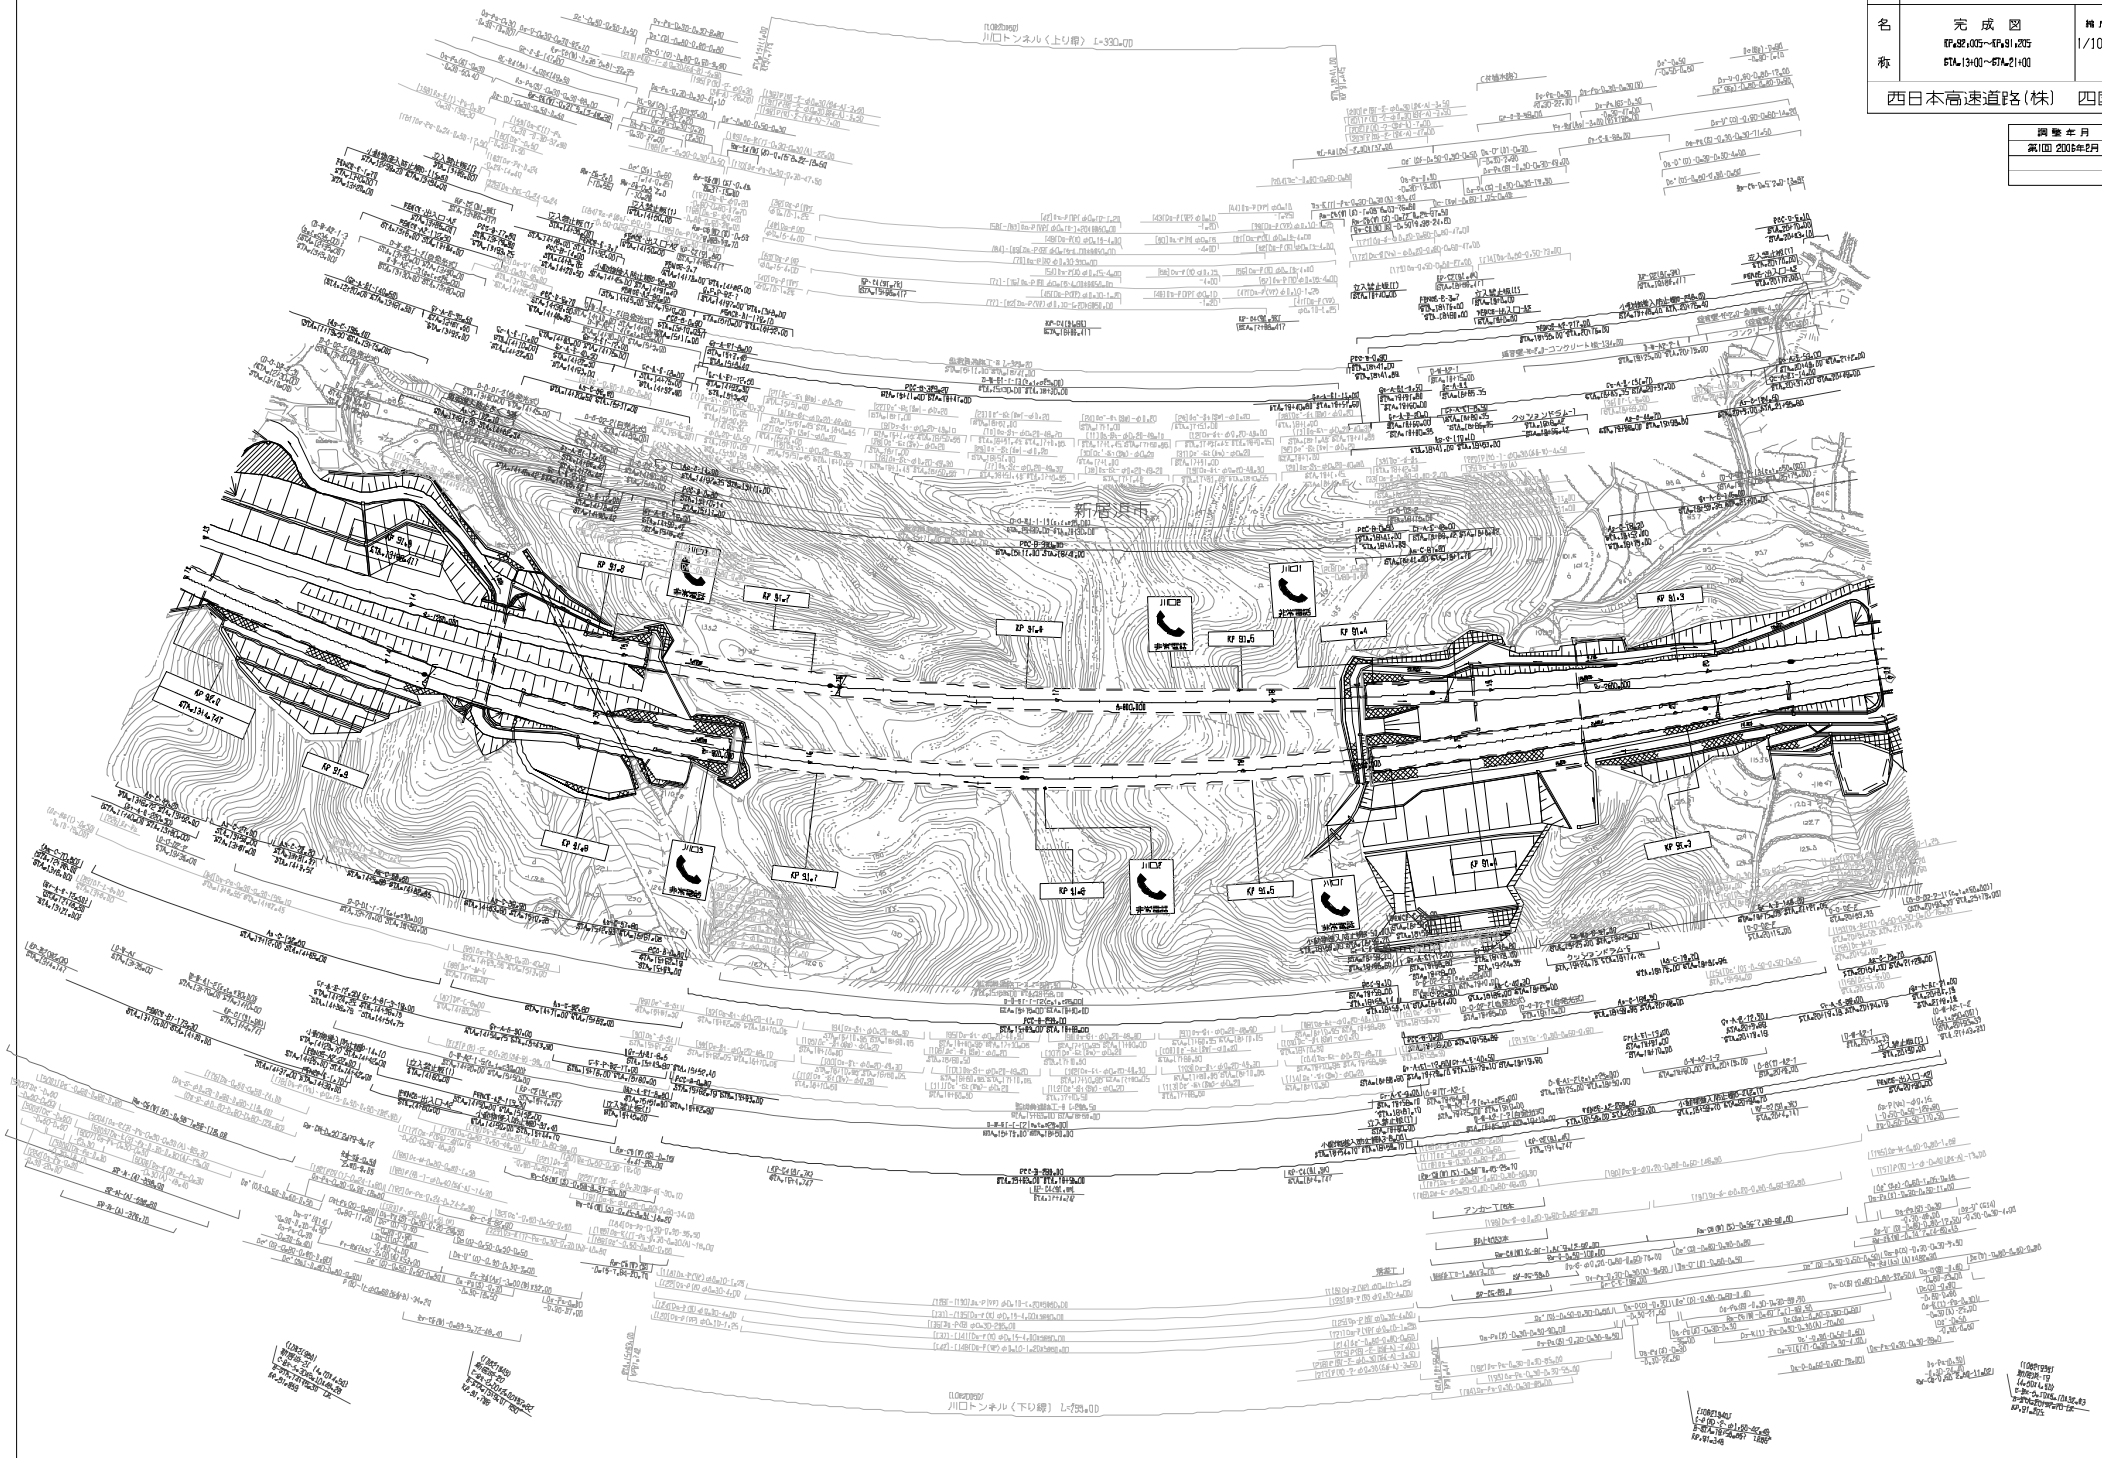

四国縦貫自動車道
松山自動車道（新居浜～いよ西条）

工種	管理用平面図		—
名称	完成図 KP=92.005～KP=91.205 STA=13+00～STA=21+00	縮尺 1/1000	11 14

西日本高速道路(株)　四国支社

調整年月	備考
第100 2006年2月	

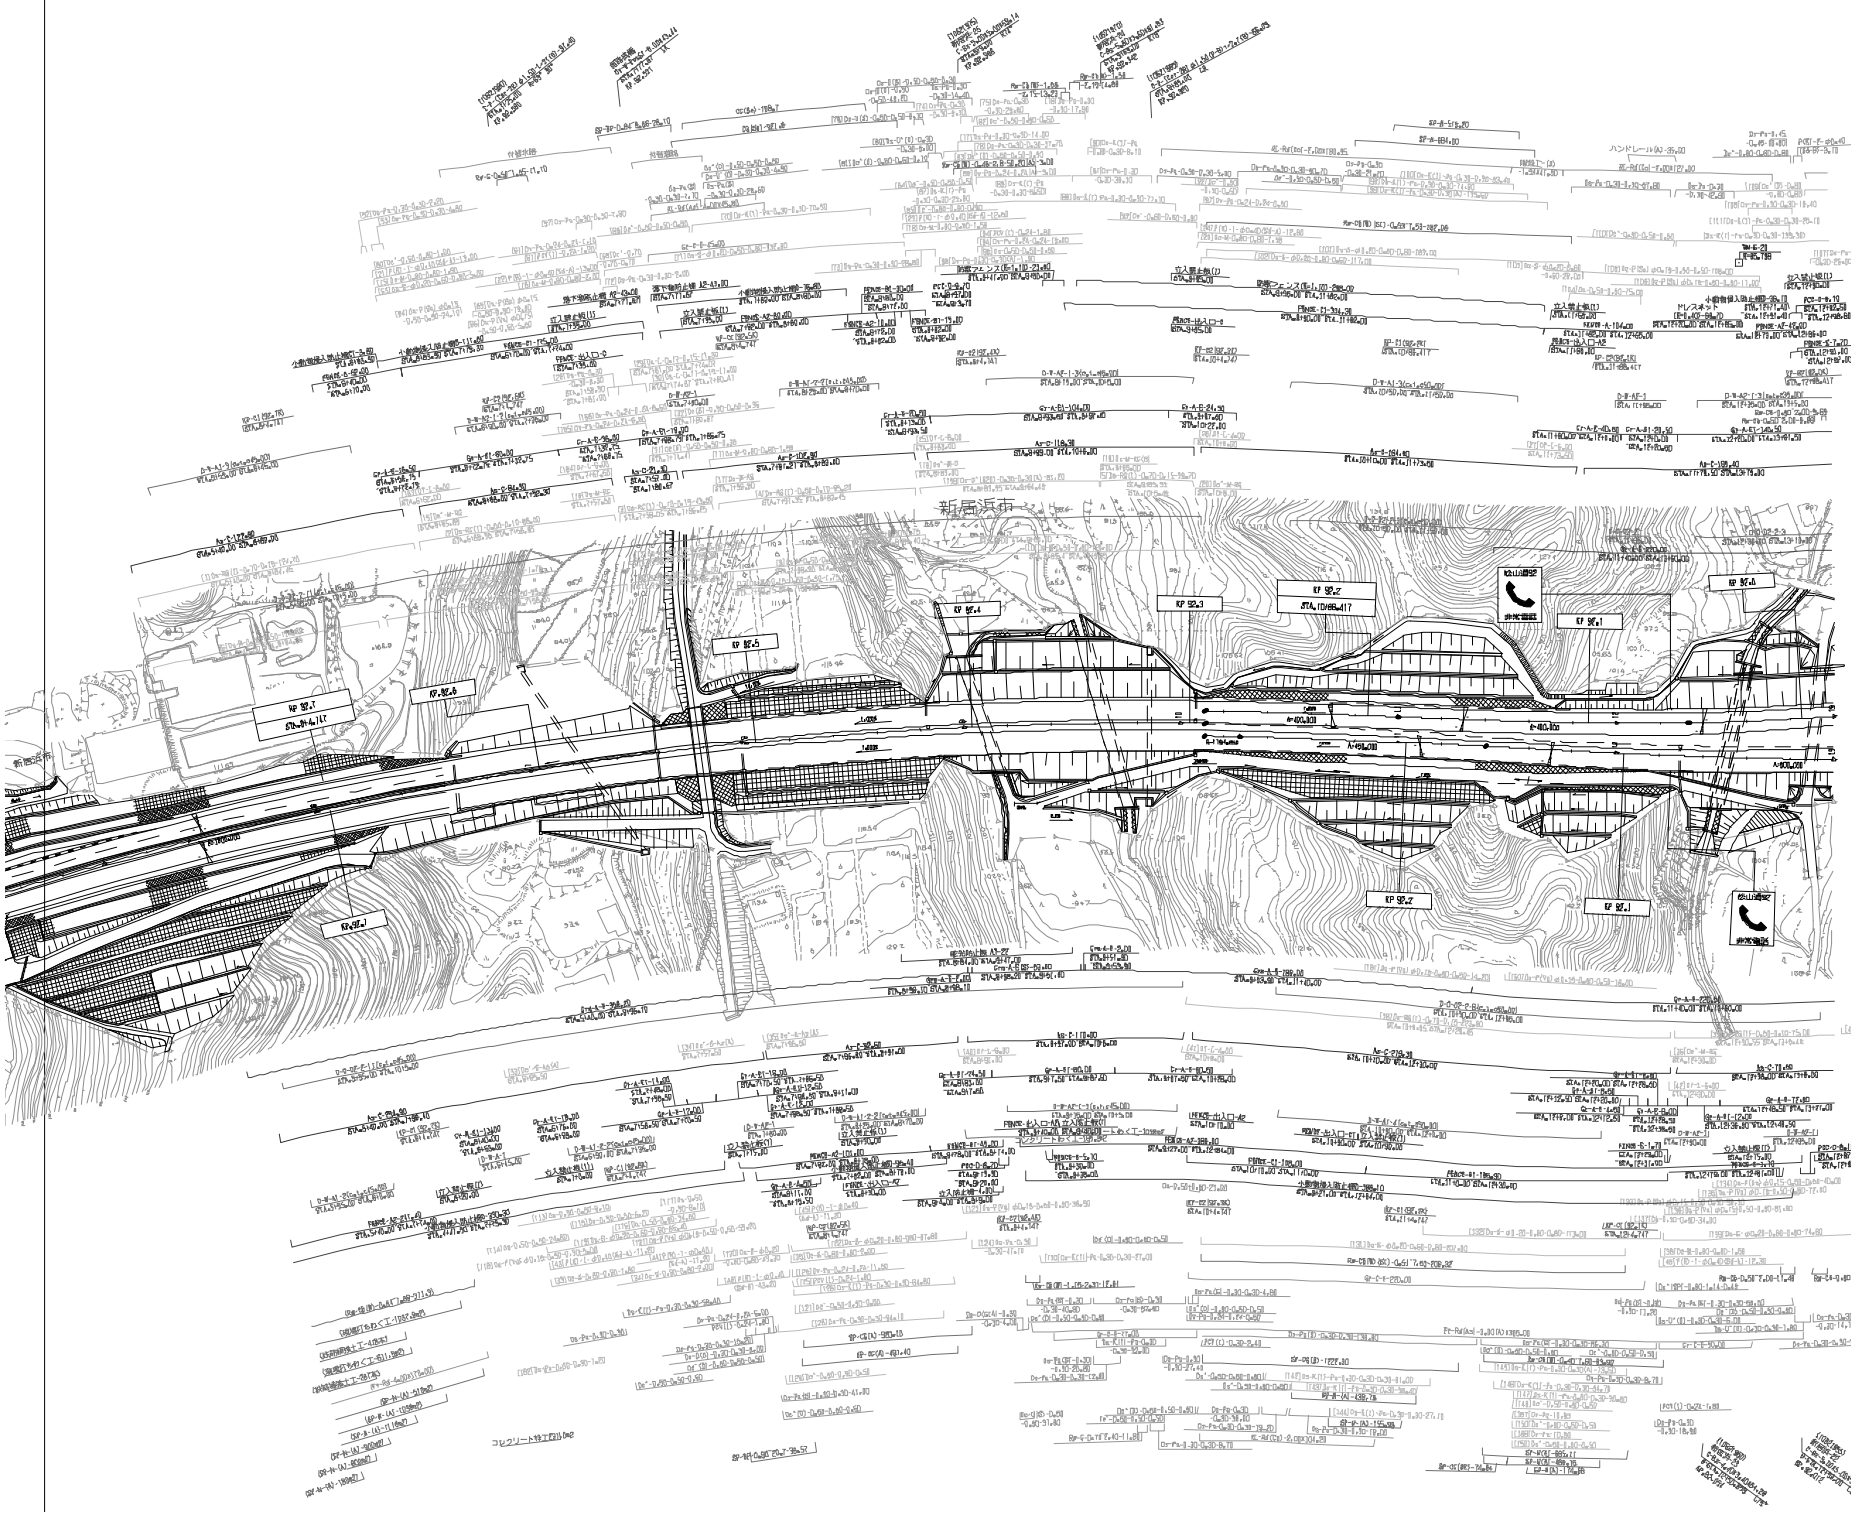

四国縦貫自動車道
松山自動車道（新居浜～いよ西条）

工種	管理用平面図		
名称	完成図 KP.92.705～KP.97.005 STA.51+40.000～STA.13+00	縮尺 1/1000	12/14

西日本高速道路(株)　四国支社

図整本月	備要
第1回 2008年2月	

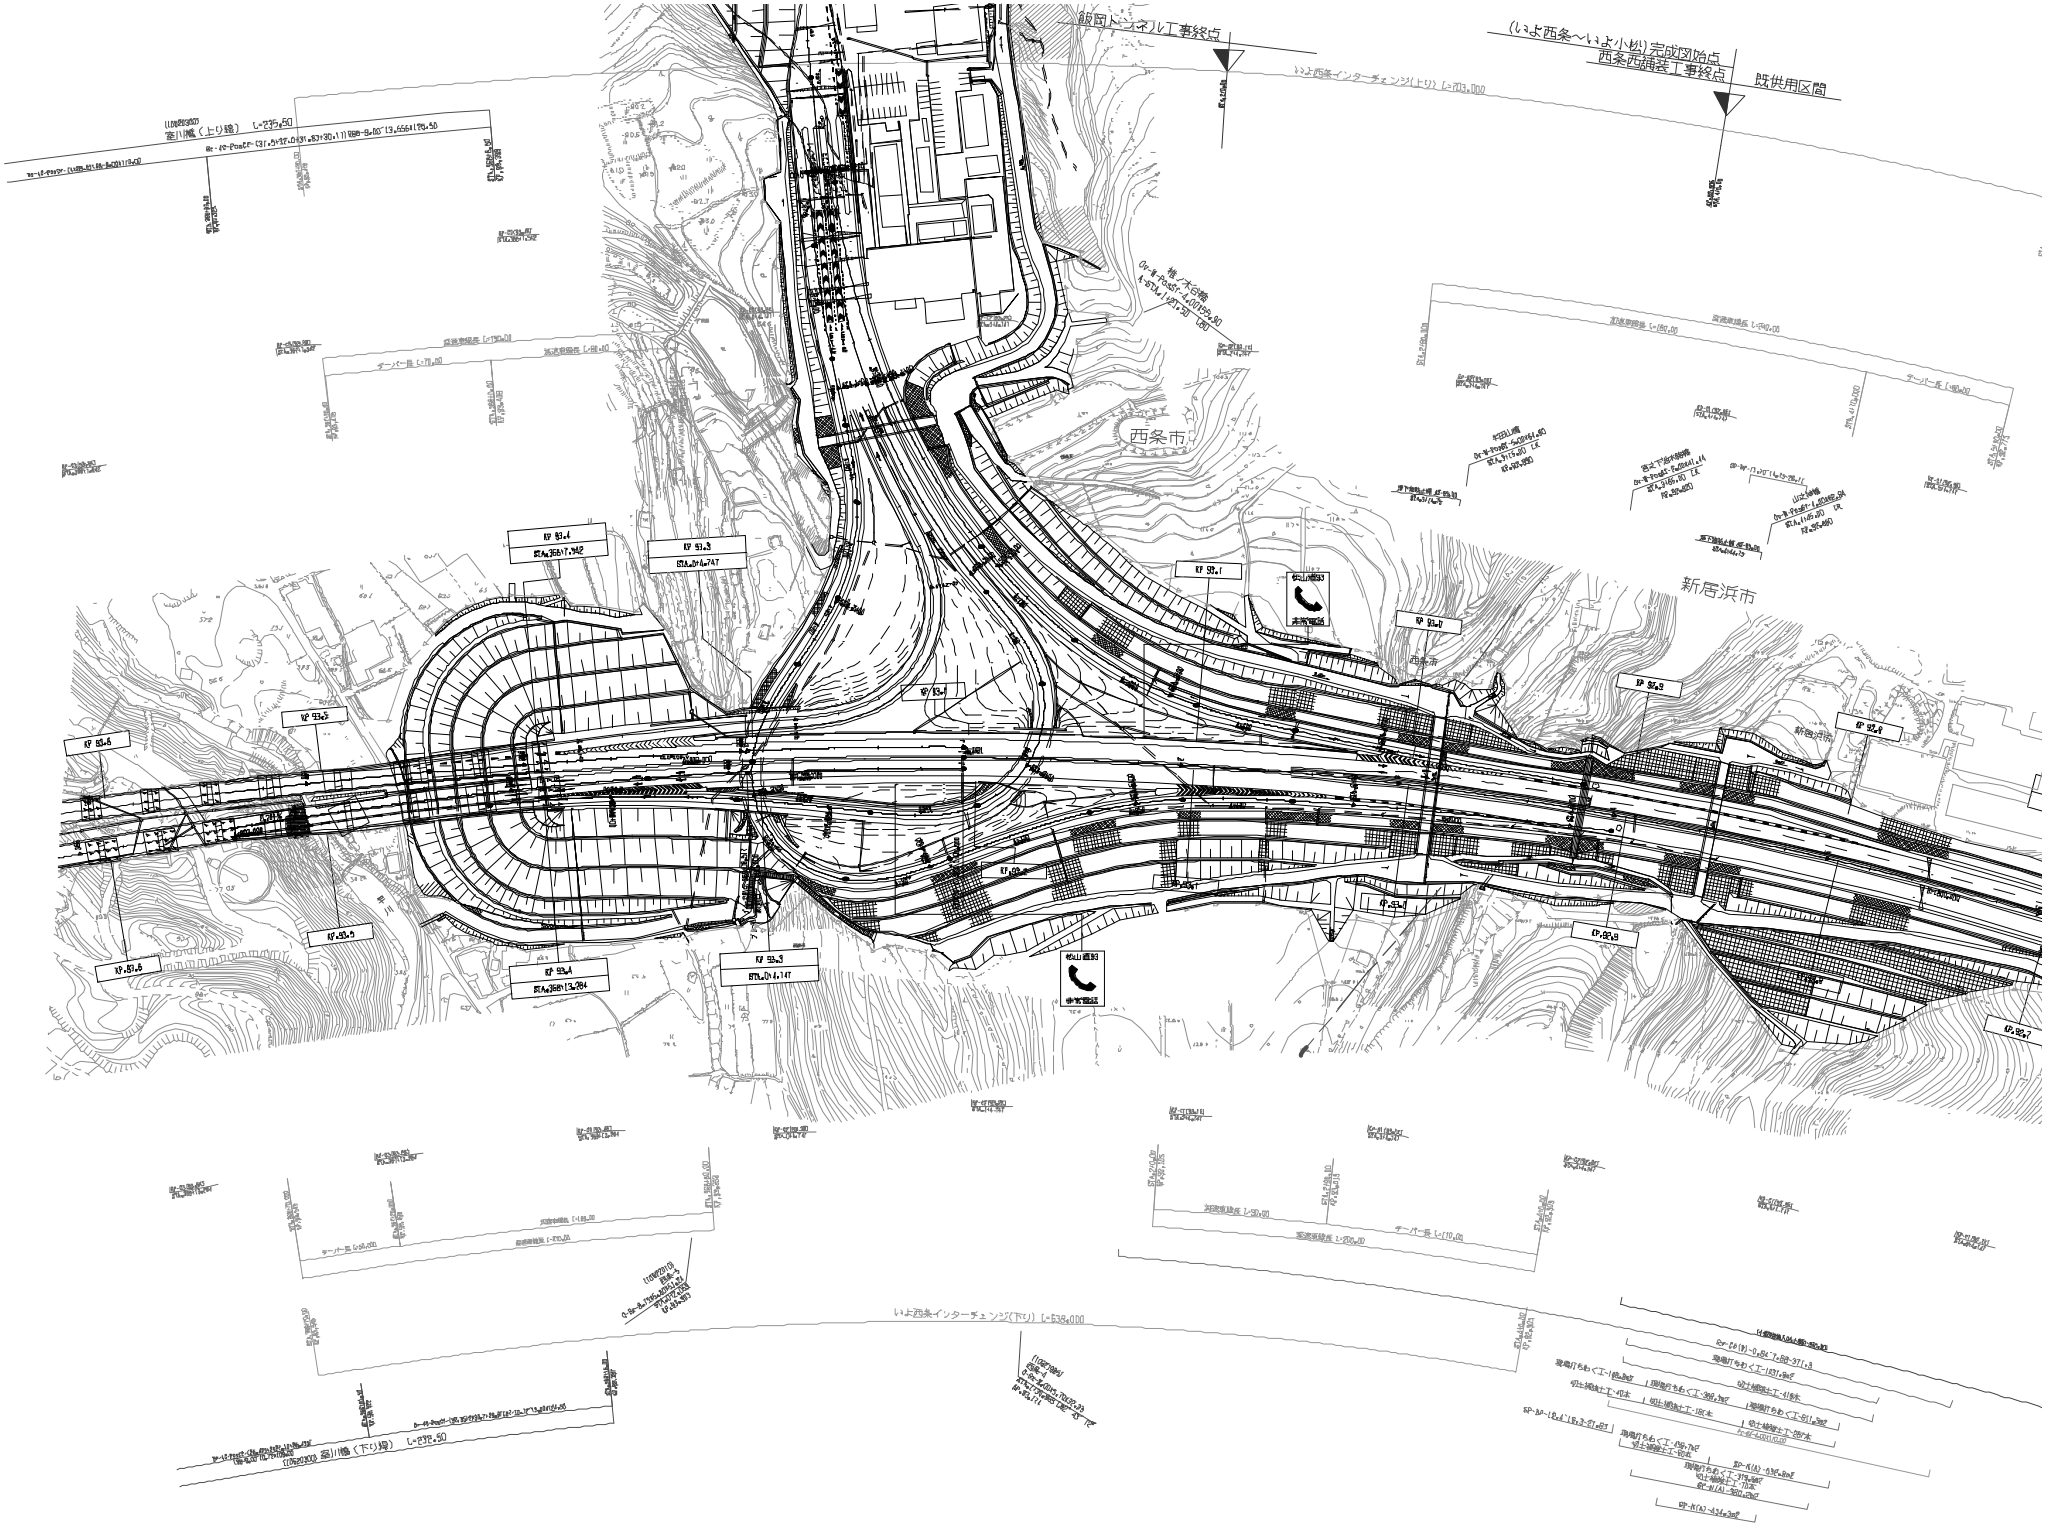
飯岡トンネル工事終点
(いよ西条～いよ小松)完成図始点
西条高架橋工事終点
既供用区間
いよ西条インターチェンジ(上り) L=703.000
西条市
新居浜市
いよ西条インターチェンジ(下り) L=538.000

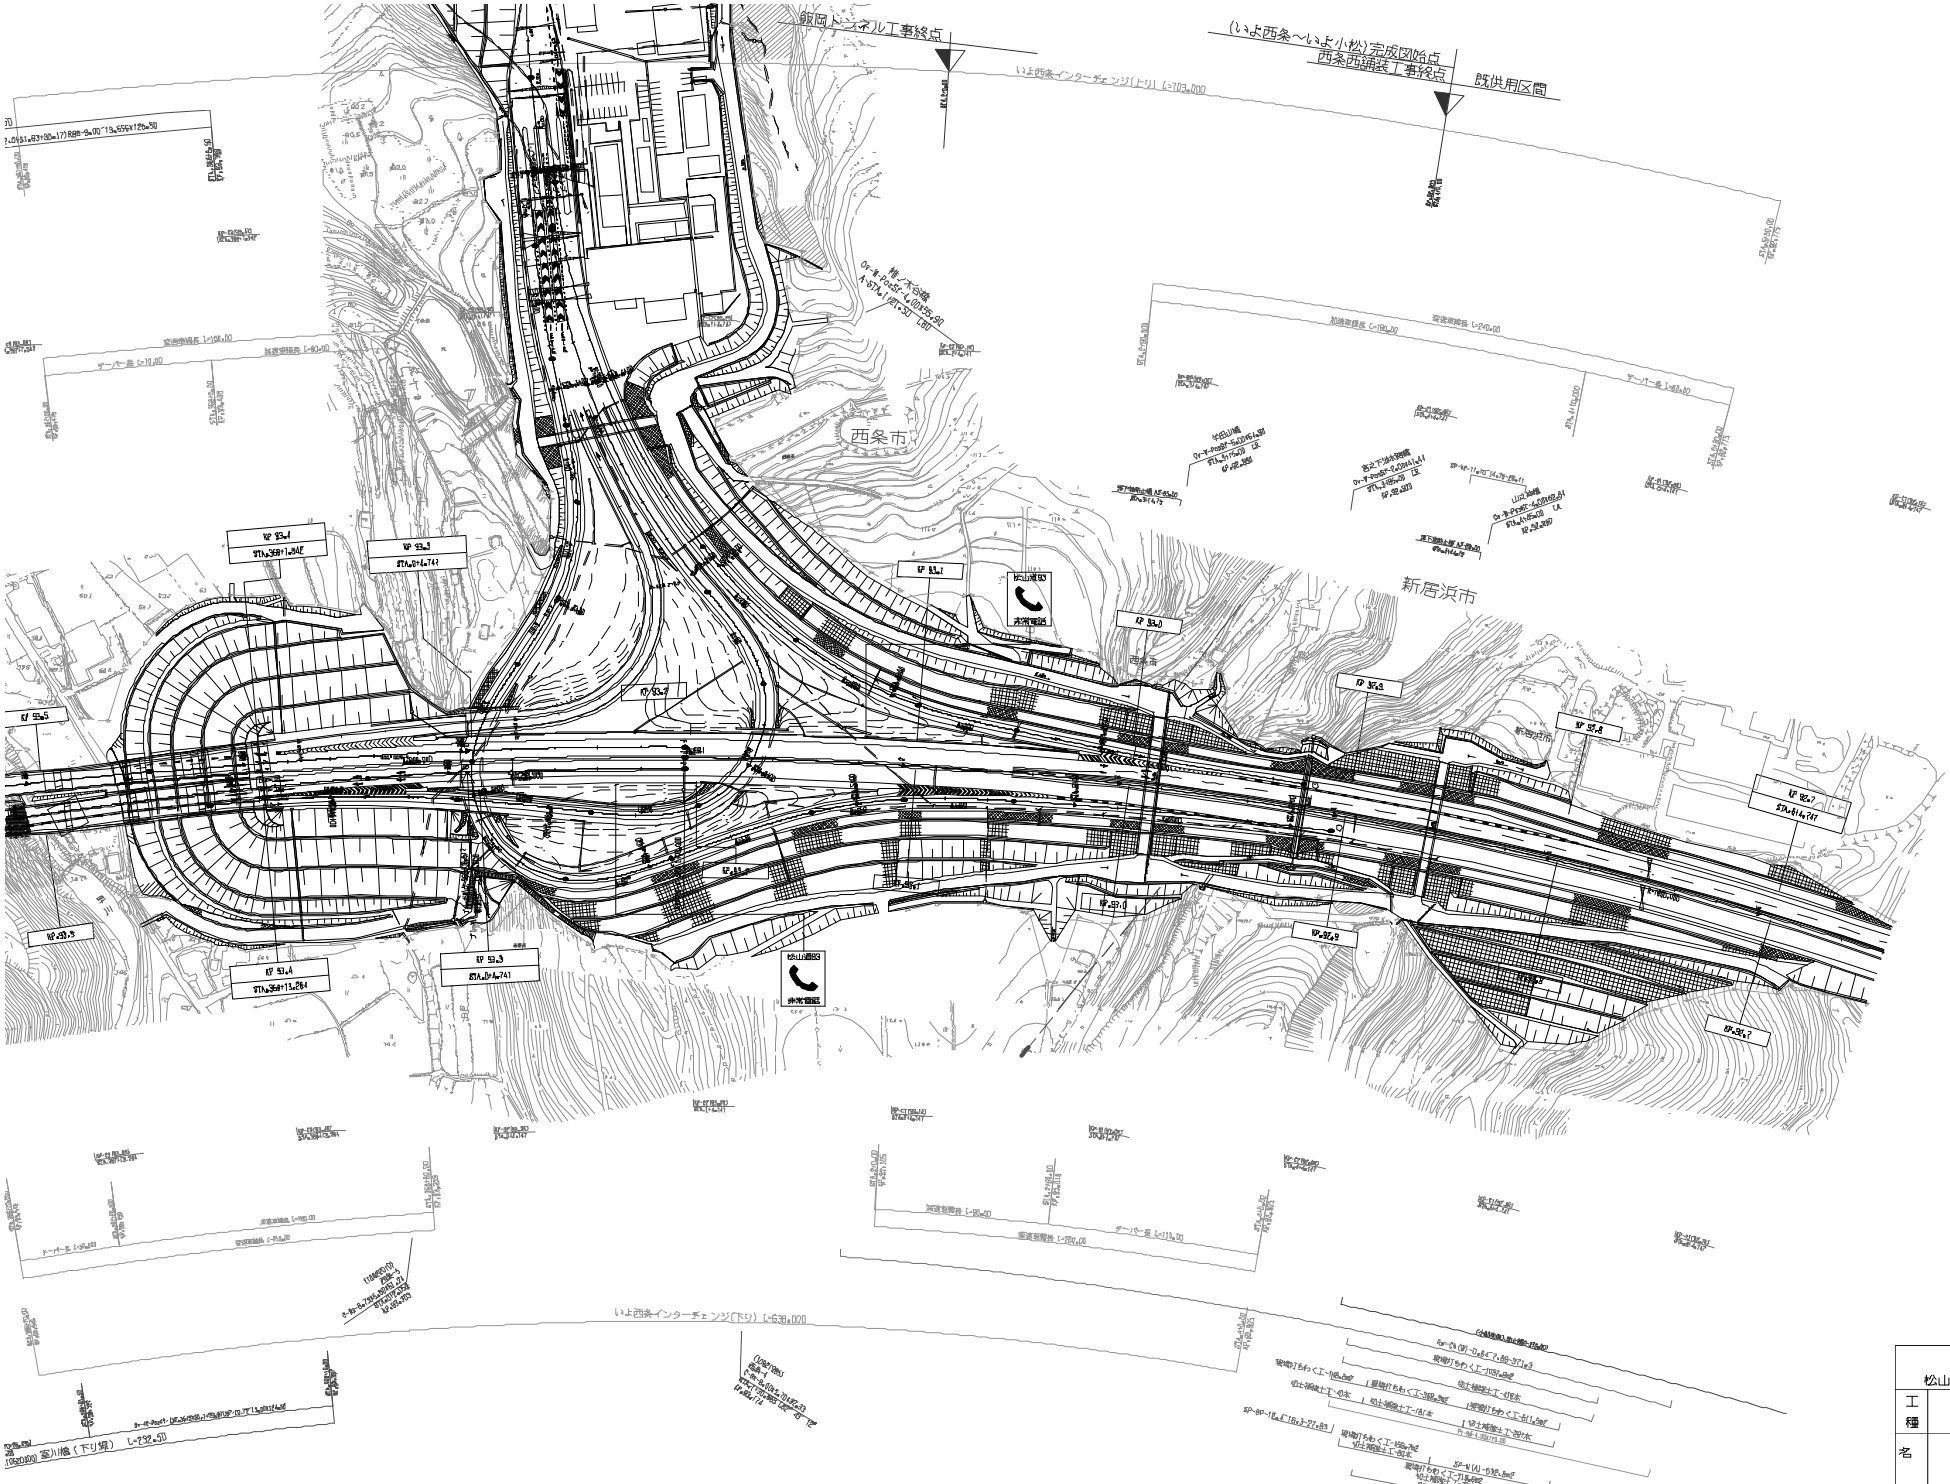

調整年月	摘要
第1回 2006年2月	

四国縦貫自動車道 松山自動車道（新居浜～いよ西条）			—
工種	管理用平面図		—
名称	完成図 KP.93.623～KP.92.785 STA.365+90.696～STA.5+40.000	縮尺 1/1000	13/14
西日本高速道路(株)　四国支社			

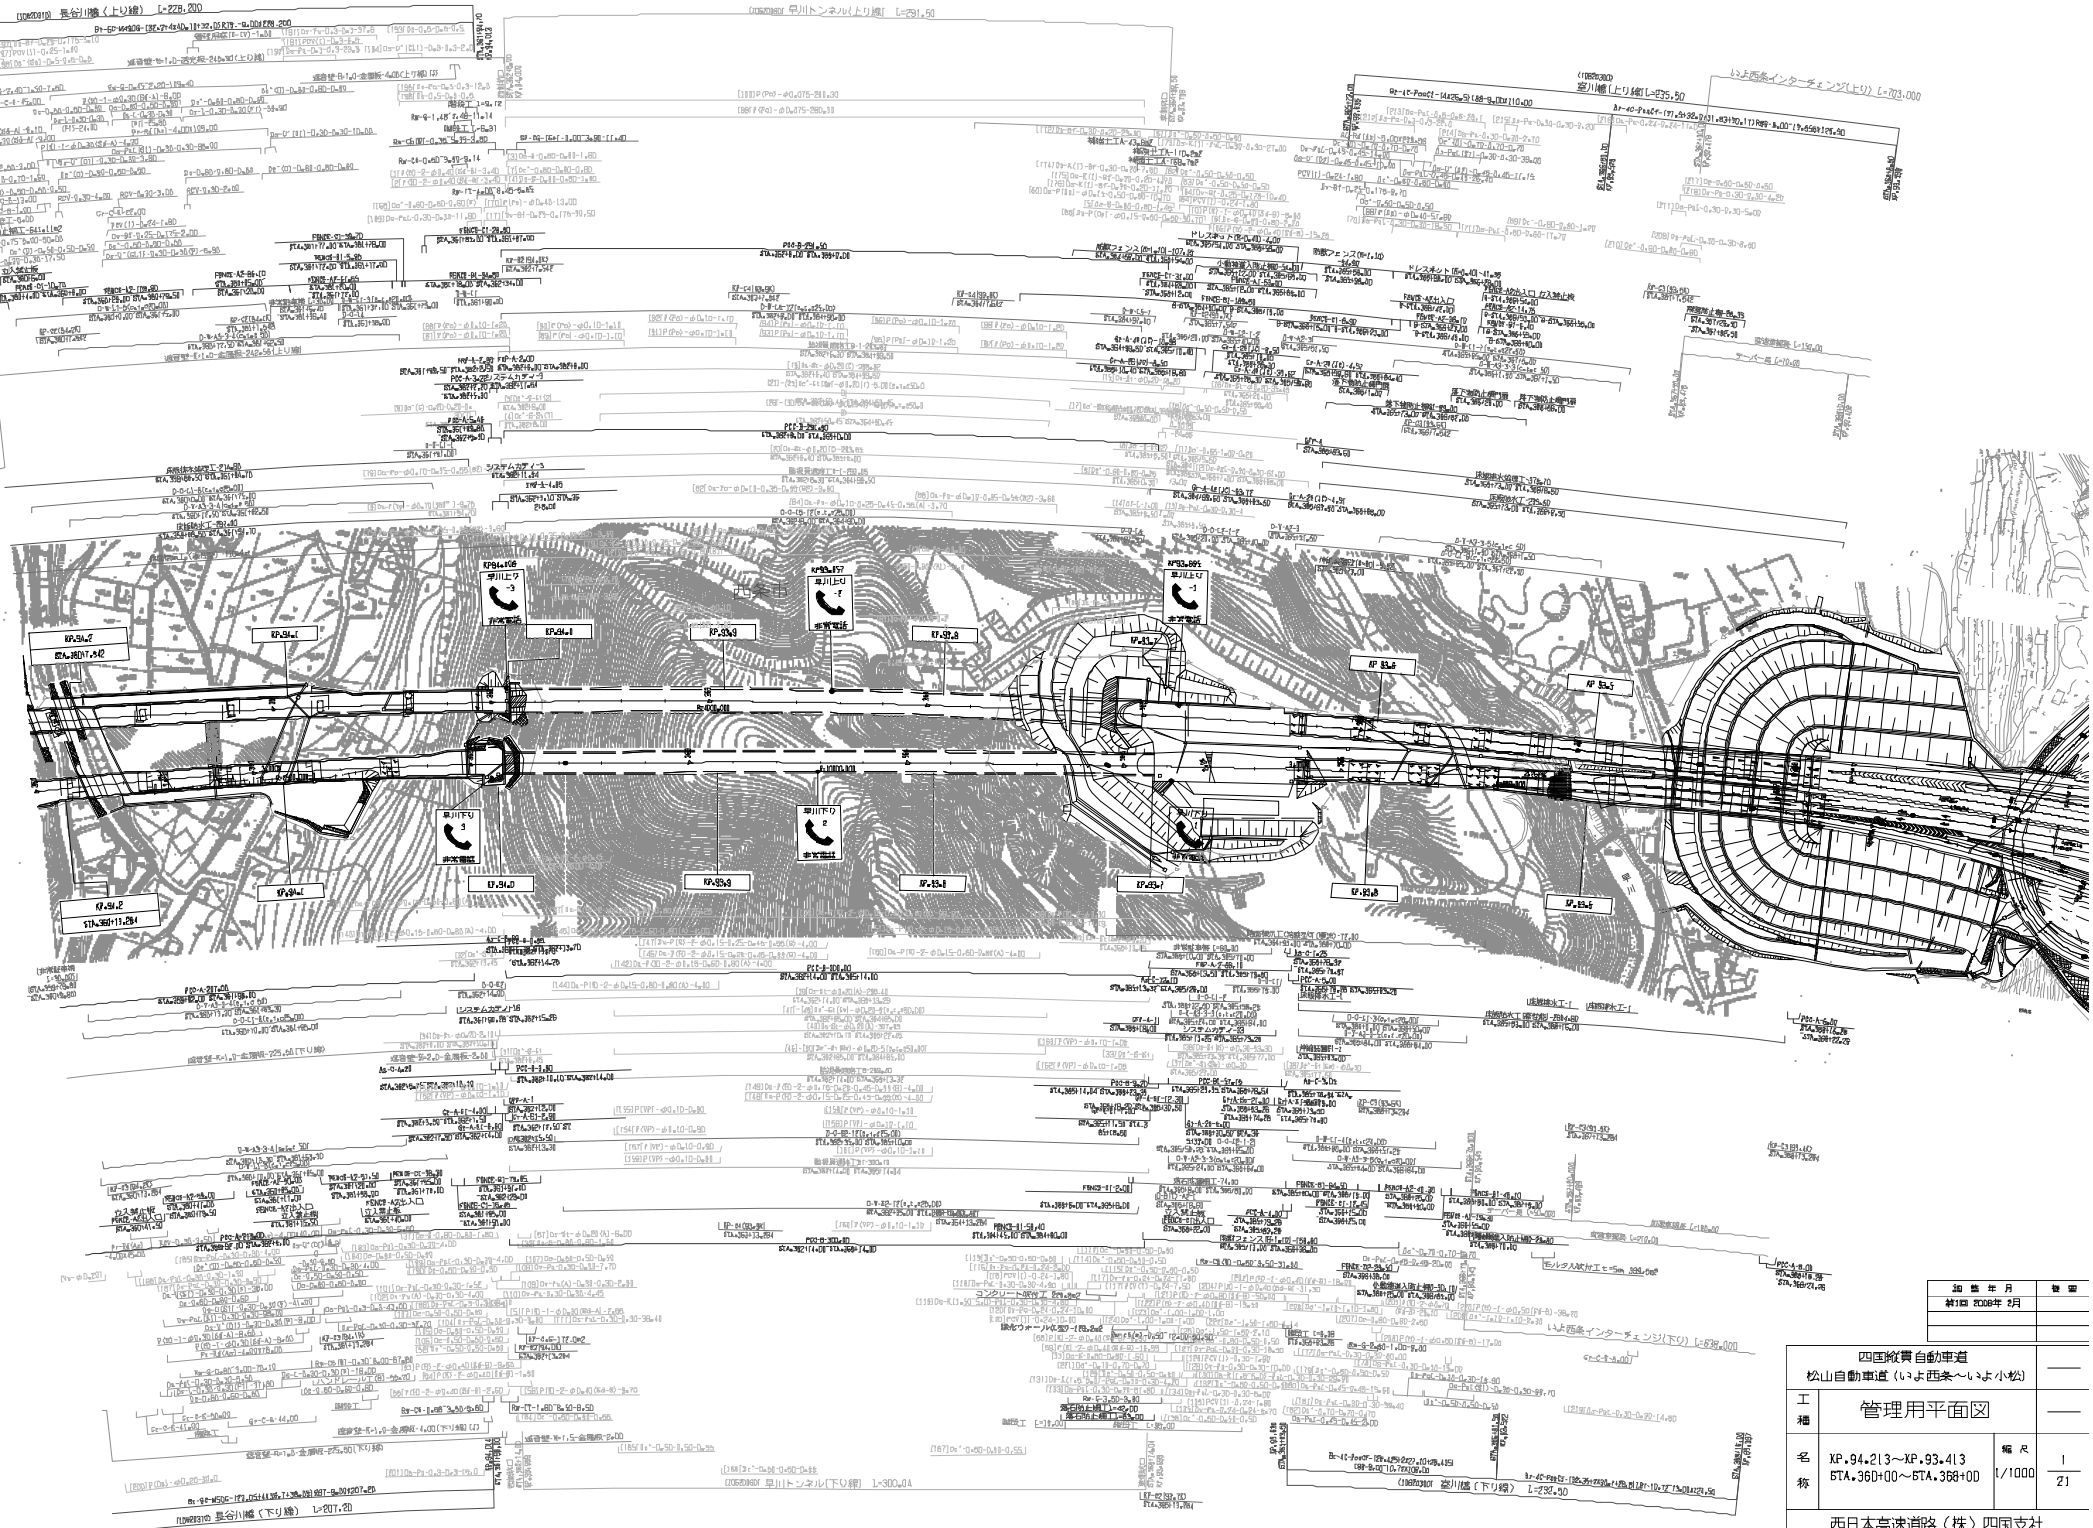

施工年月	備考
第1回 2008年 3月	

四国縦貫自動車道
松山自動車道（いよ西条～いよ小松）

工種	管理用平面図		
名称	KP.94.213～KP.93.413 6TA.36D+00～6TA.36B+00	縮尺	1/1000
			1/21

西日本高速道路（株）四国支社

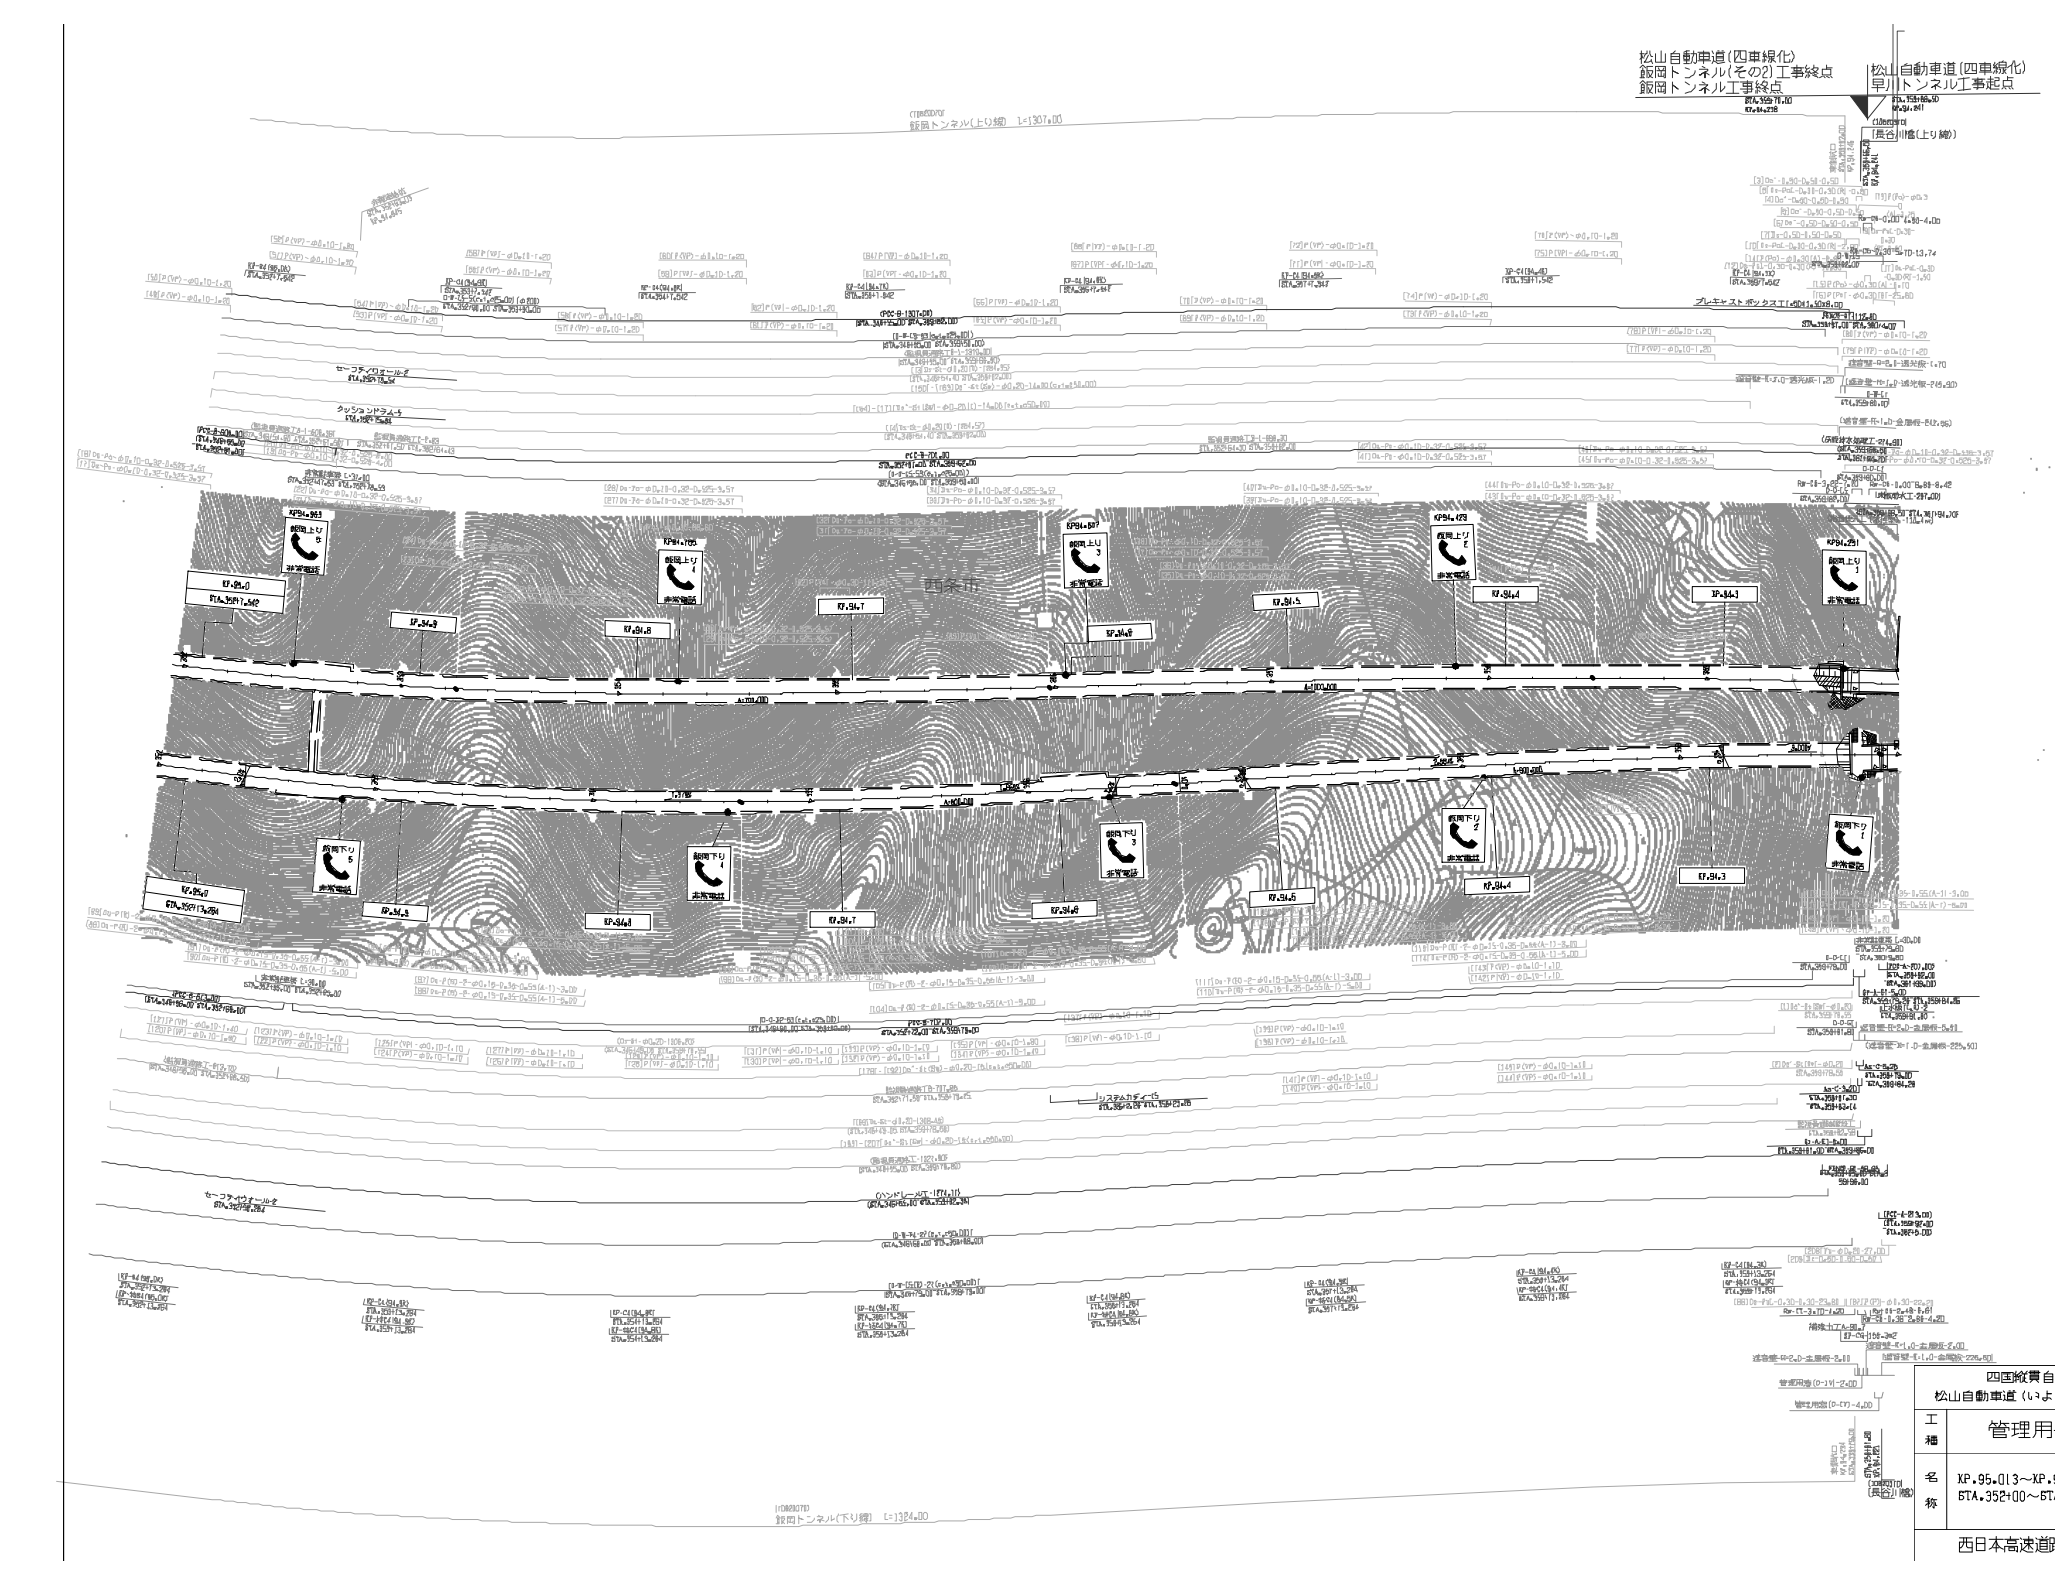

知 整 年 月	備 考
第1回 2008年 8月	

四国縦貫自動車道
松山自動車道（いよ西条～いよ小松）

工種	管理用平面図		
名称	KP.95.013～KP.94.213 STA.352+00～STA.360+00	縮尺	1/1000
			2/21

西日本高速道路（株）四国支社

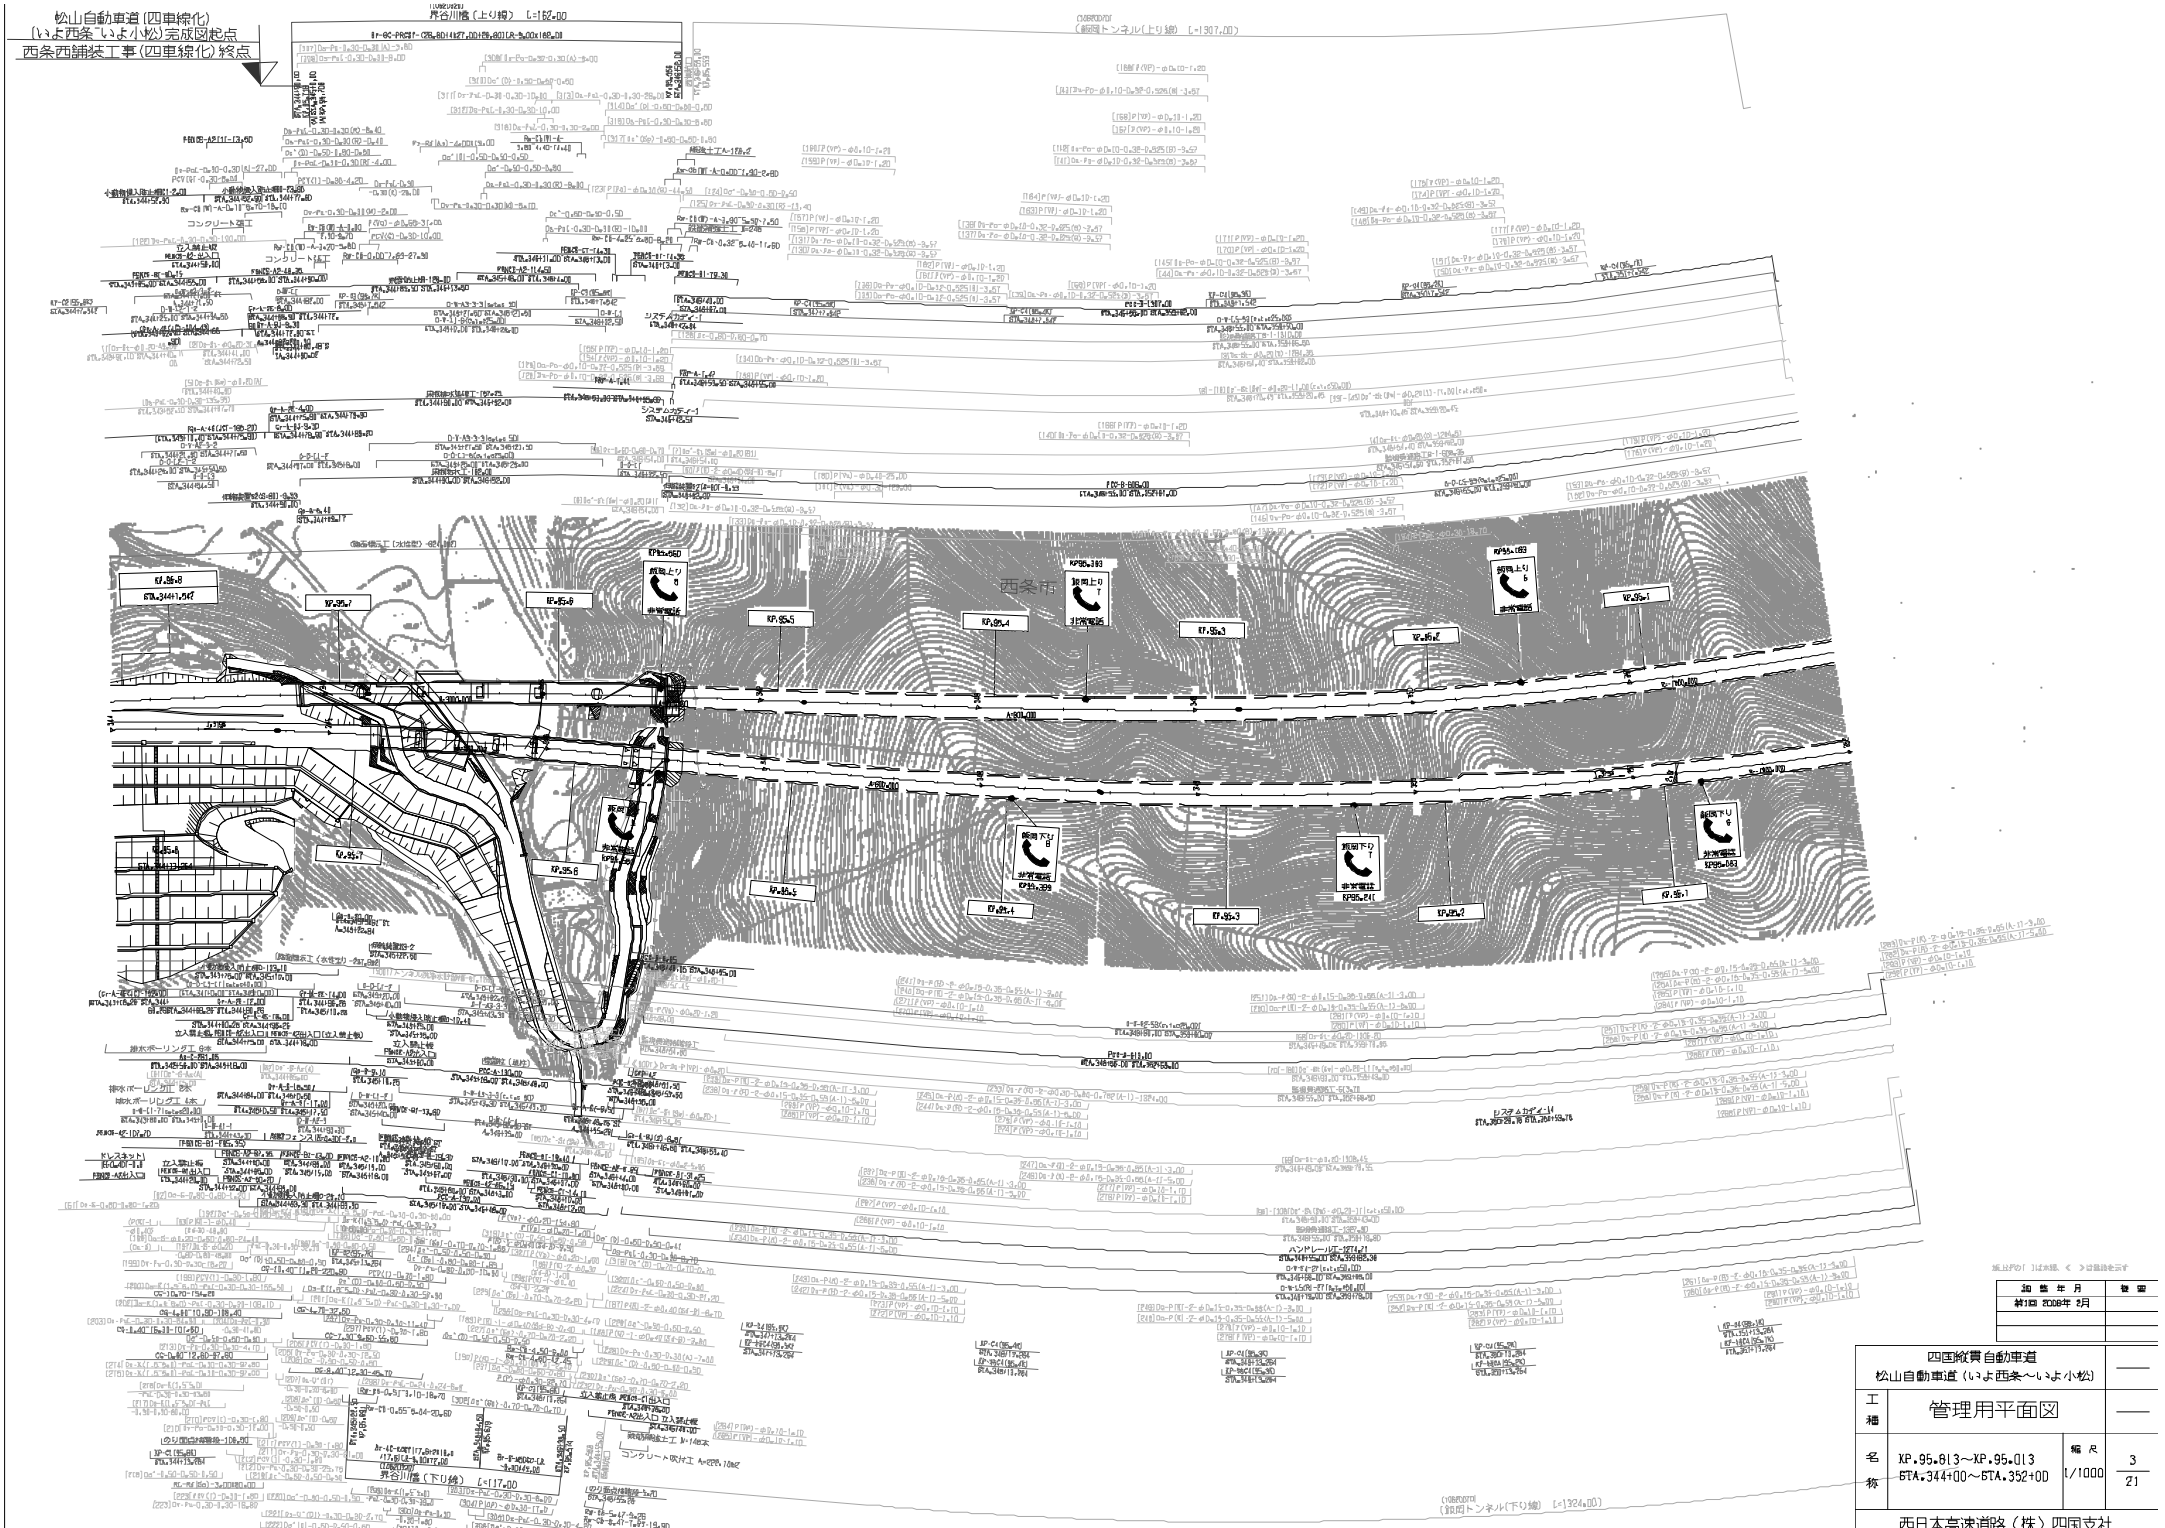
松山自動車道（四車線化）
（いよ西条～いよ小松）完成図起点
西条西舗装工事（四車線化）終点
西条市
KP.95.8
KP.95.7
KP.95.6
KP.95.5
KP.95.4
KP.95.3
KP.95.2
KP.95.1
KP.95.0
KP95.960
KP95.380
KP95.183
KP95.053
KP95.274
KP95.241
KP95.0
非常電話
システムガーディー14
ハンドレールII-W274-7
コンクリート吹付工 A=288.10m2
Br-RF-M500-[2-3]
L=117.00

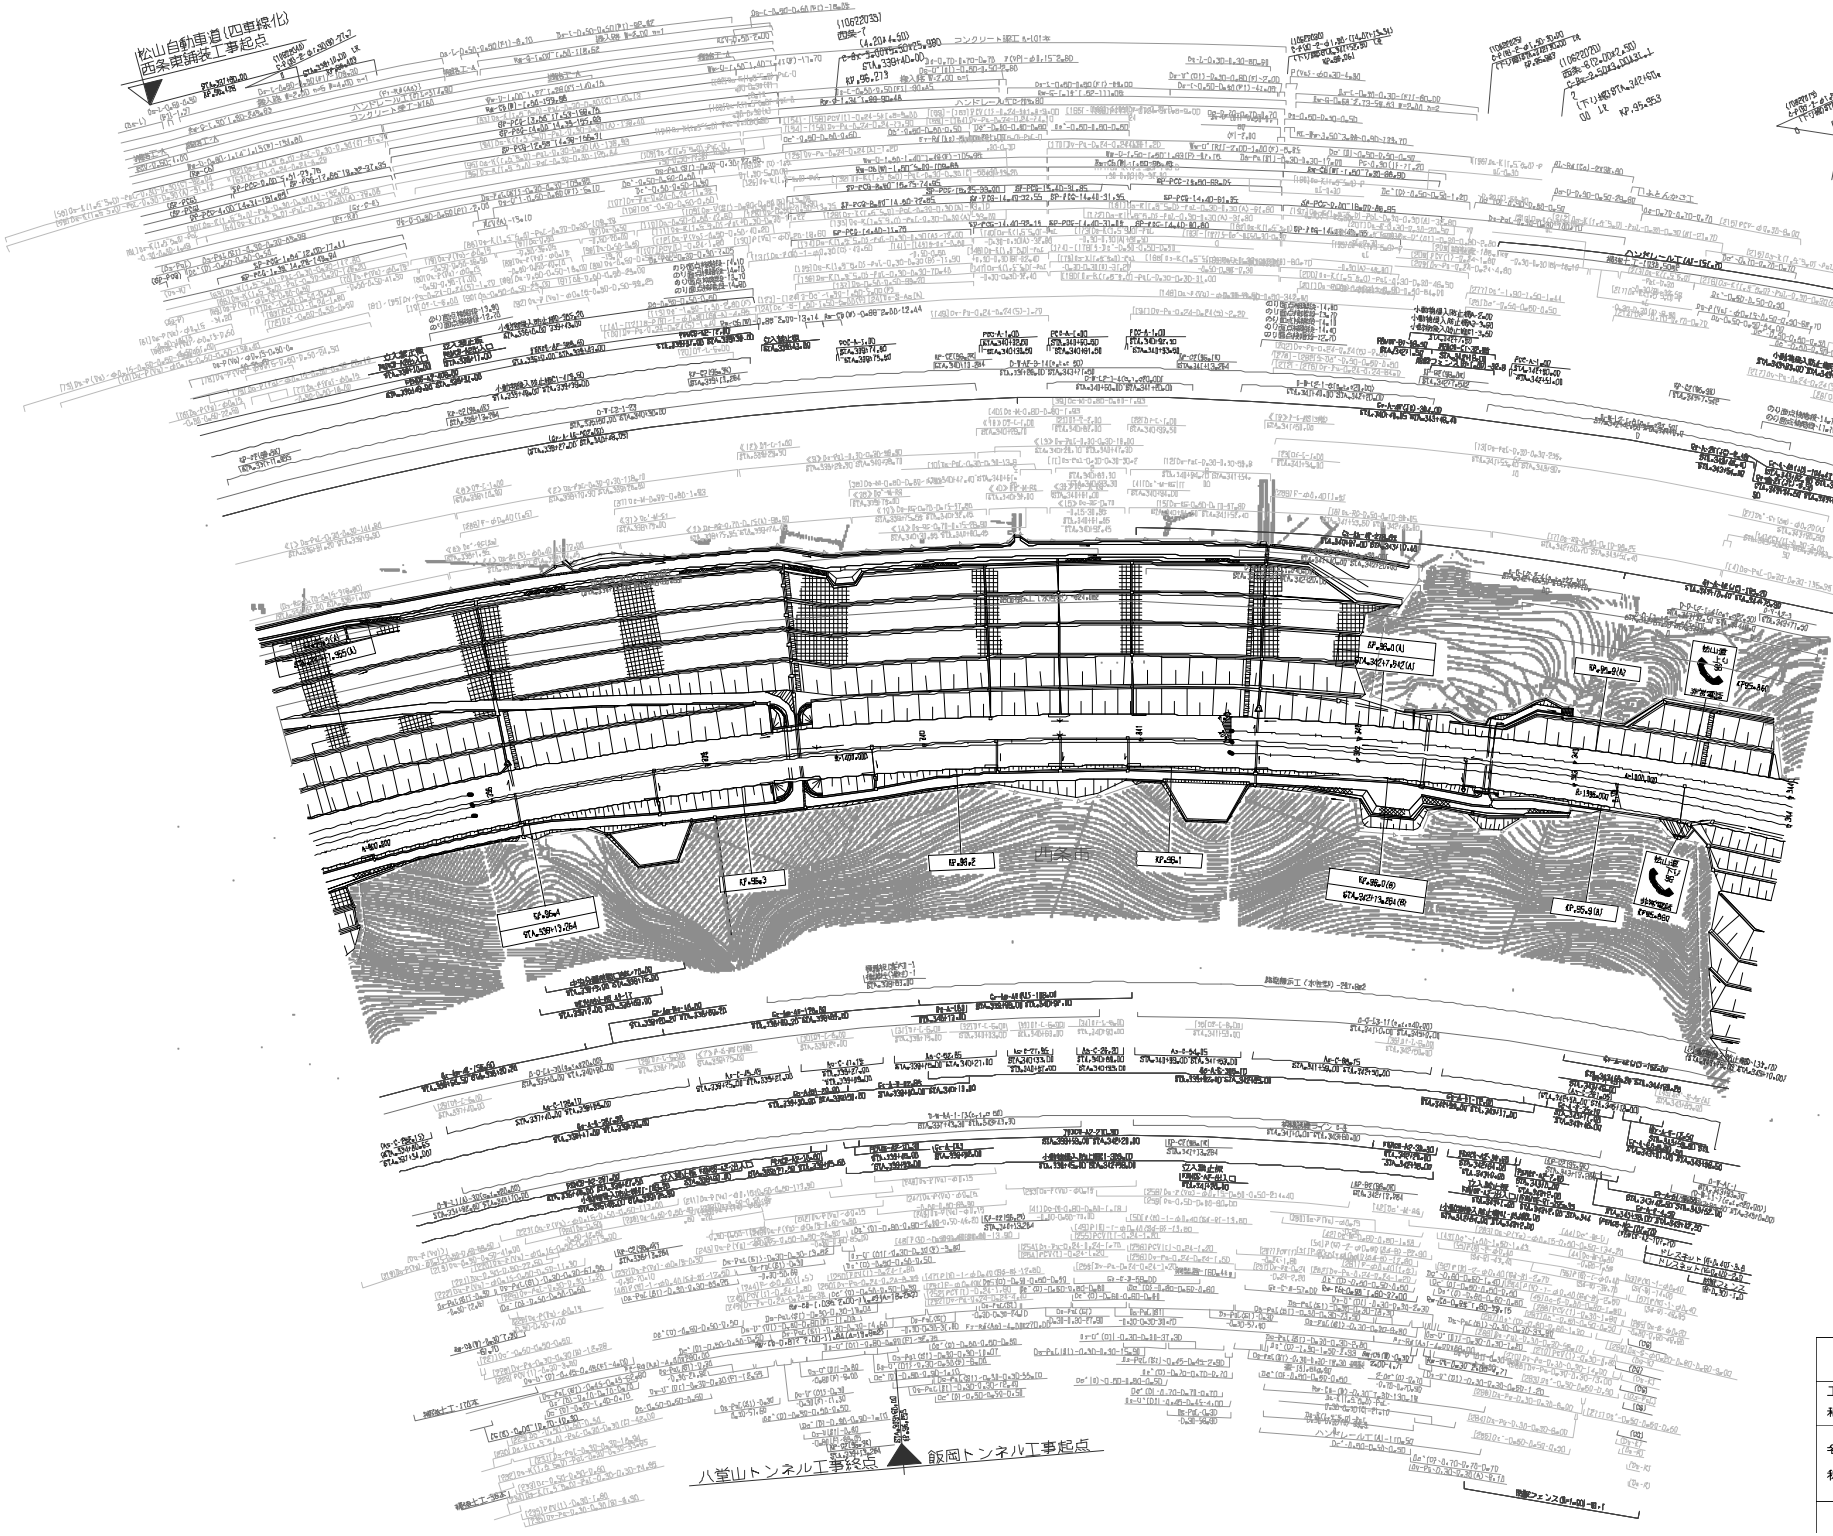

記号	年月	備考
第1回	2008年 3月	

	四国縦貫自動車道 松山自動車道（いよ西条～いよ小松）		——
工種	管理用平面図		——
名称	KP.96.497～KP.95.813 STA.337+16.537～STA.344+00	縮尺 1/1000	4 21

西日本高速道路（株）四国支社

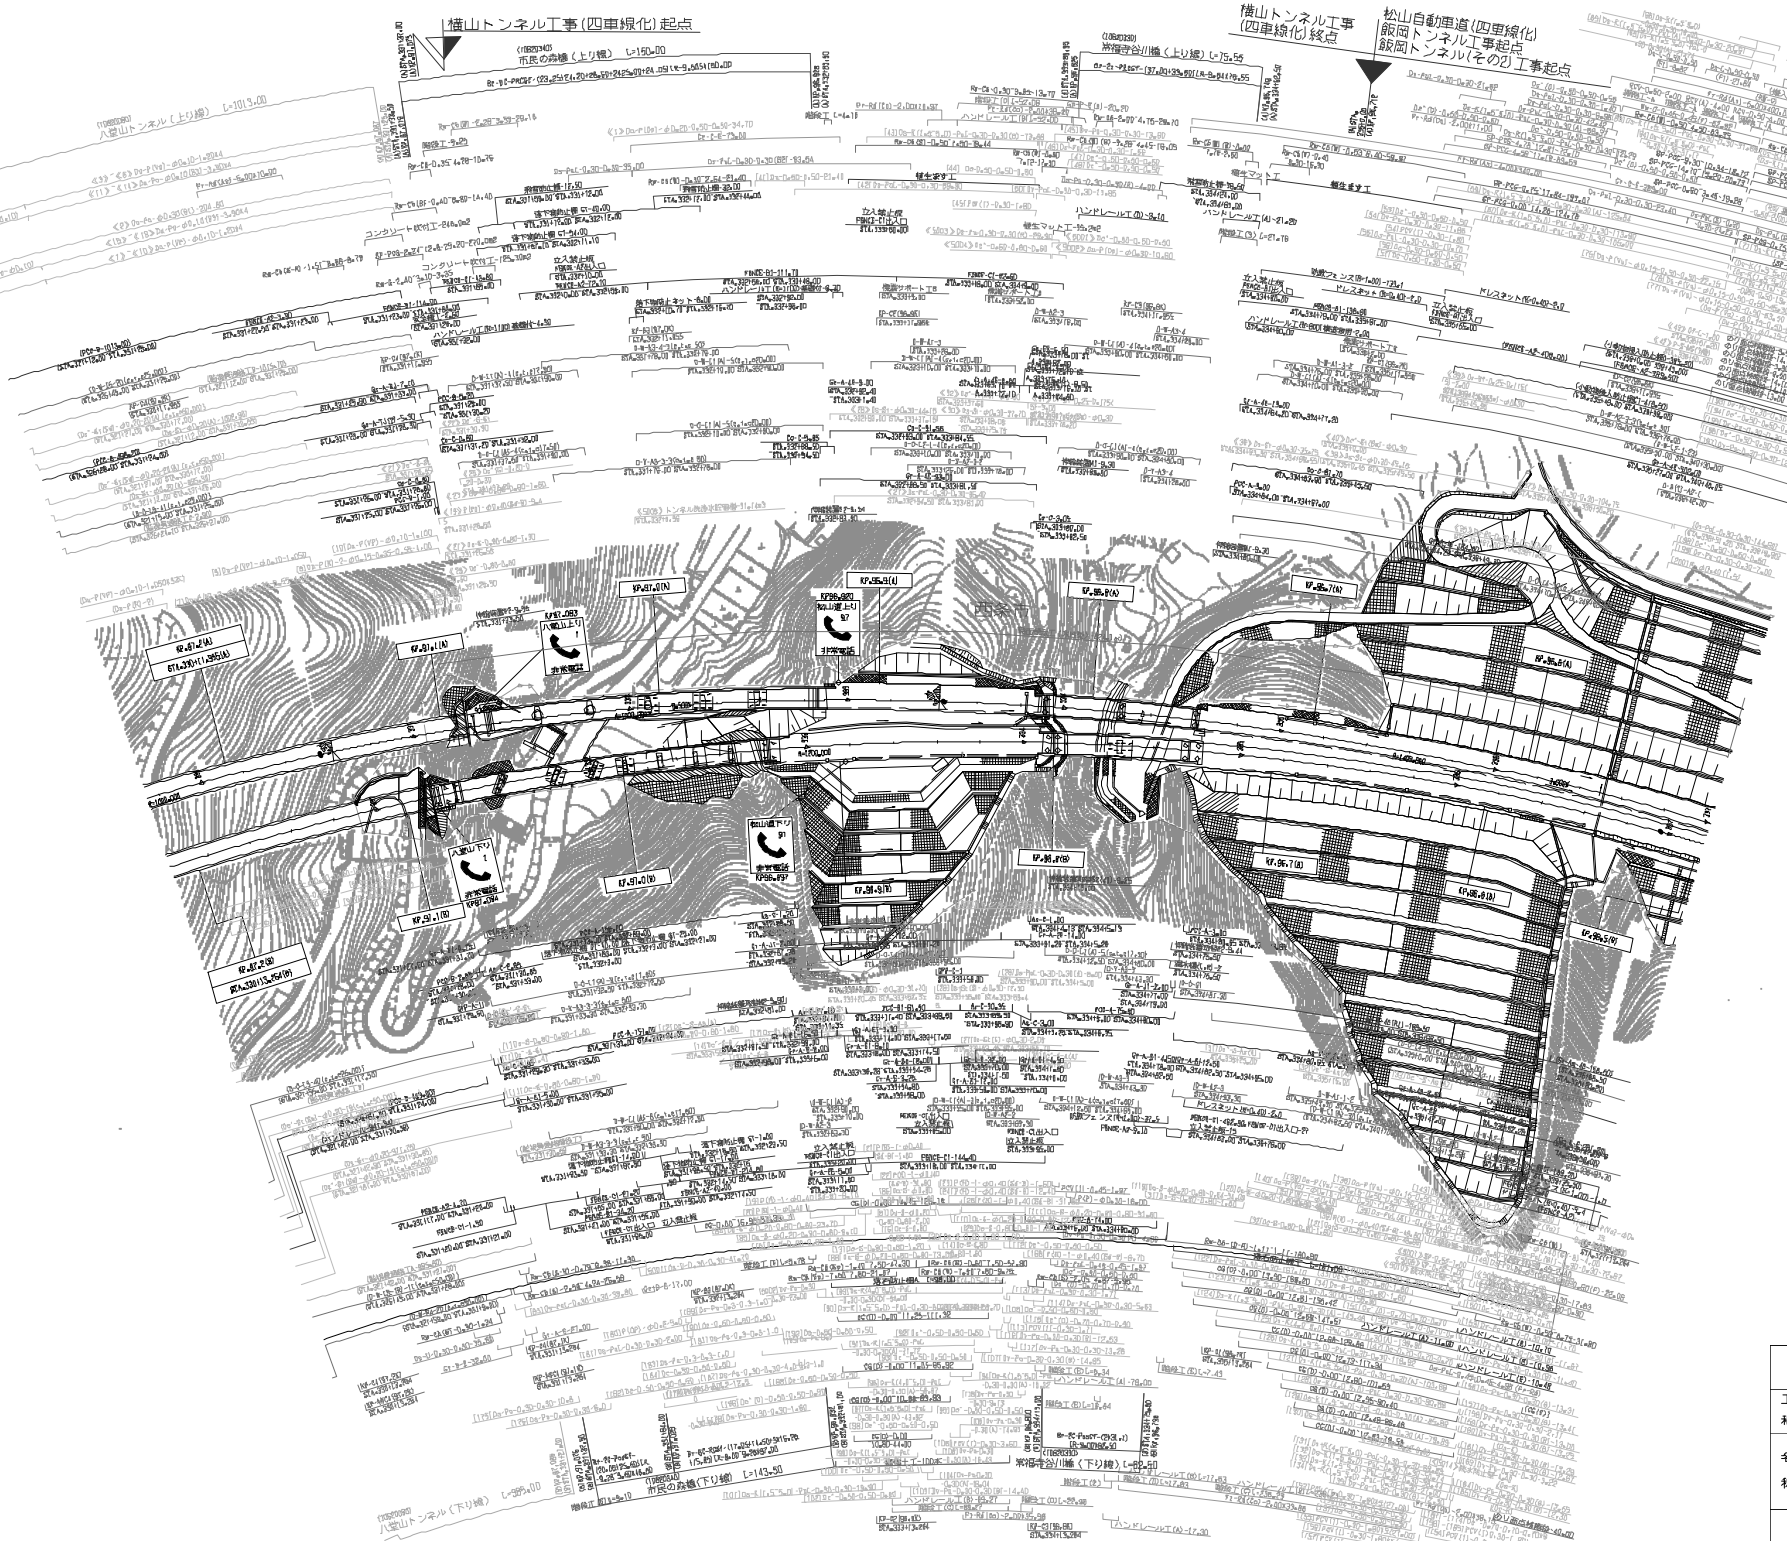

知 整 年 月	備 考
第1回 2008年 3月	

四国縦貫自動車道 松山自動車道（いよ西条～いよ小松）			——
工種	管理用平面図		——
名称	KP.97.212～KP.96.497 STA.330+00～STA.337+16.537	縮尺 1/1000	5 21

西日本高速道路（株）四国支社

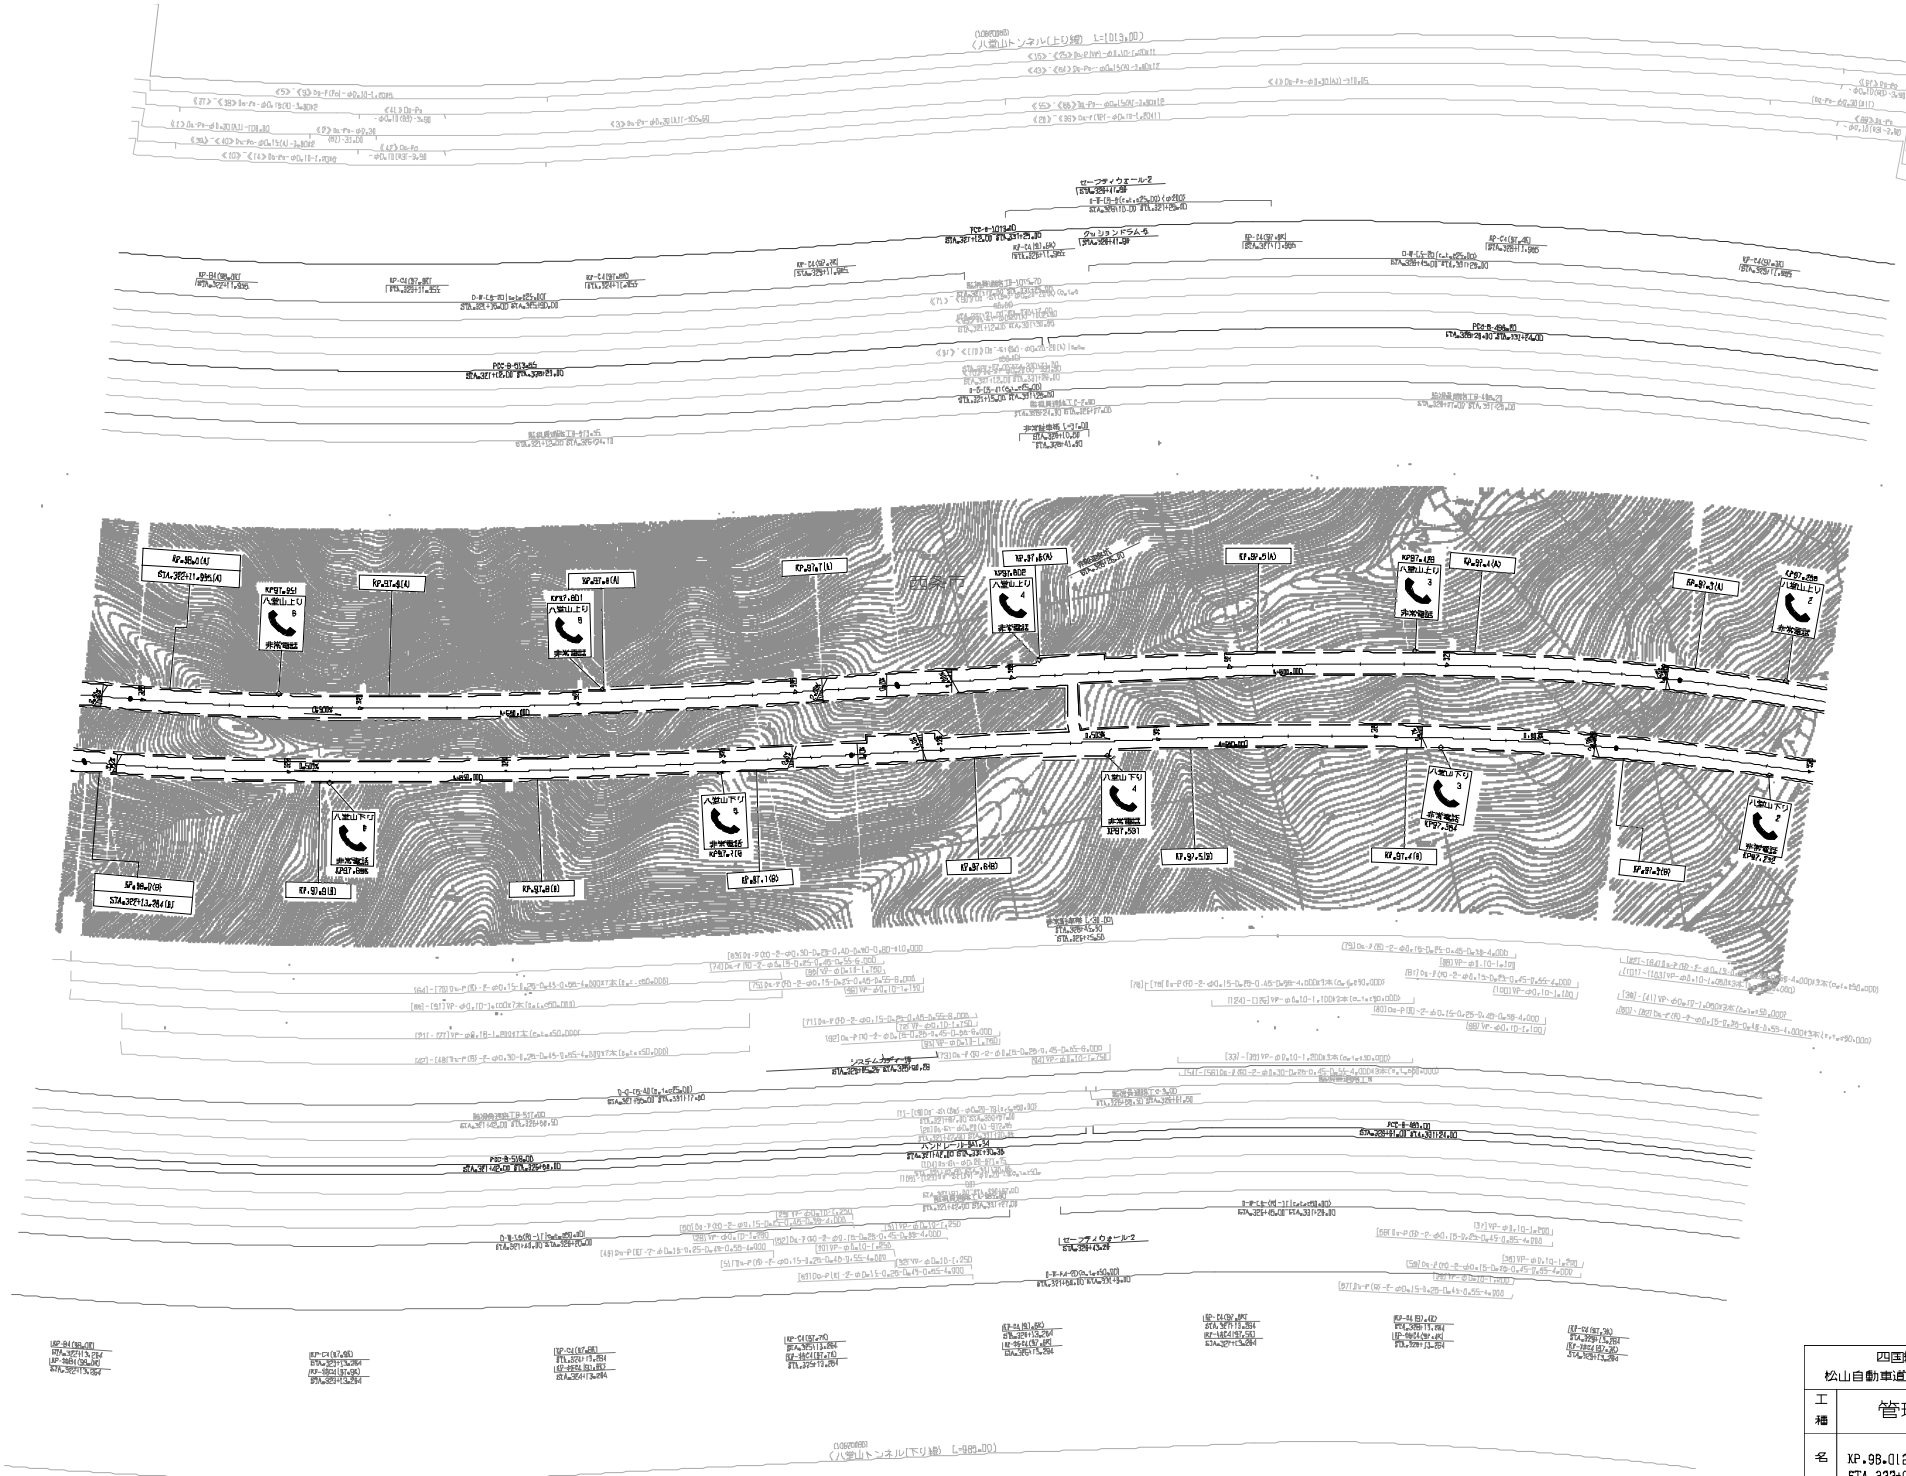

知事	年月	摘要
第1回	2008年 8月	

四国縦貫自動車道
松山自動車道（いよ西条～いよ小松）

工種	管理用平面図		
名称	KP.98.012～KP.97.212 STA.322+00～STA.330+00	縮尺 1/1000	6 21

西日本高速道路（株）四国支社

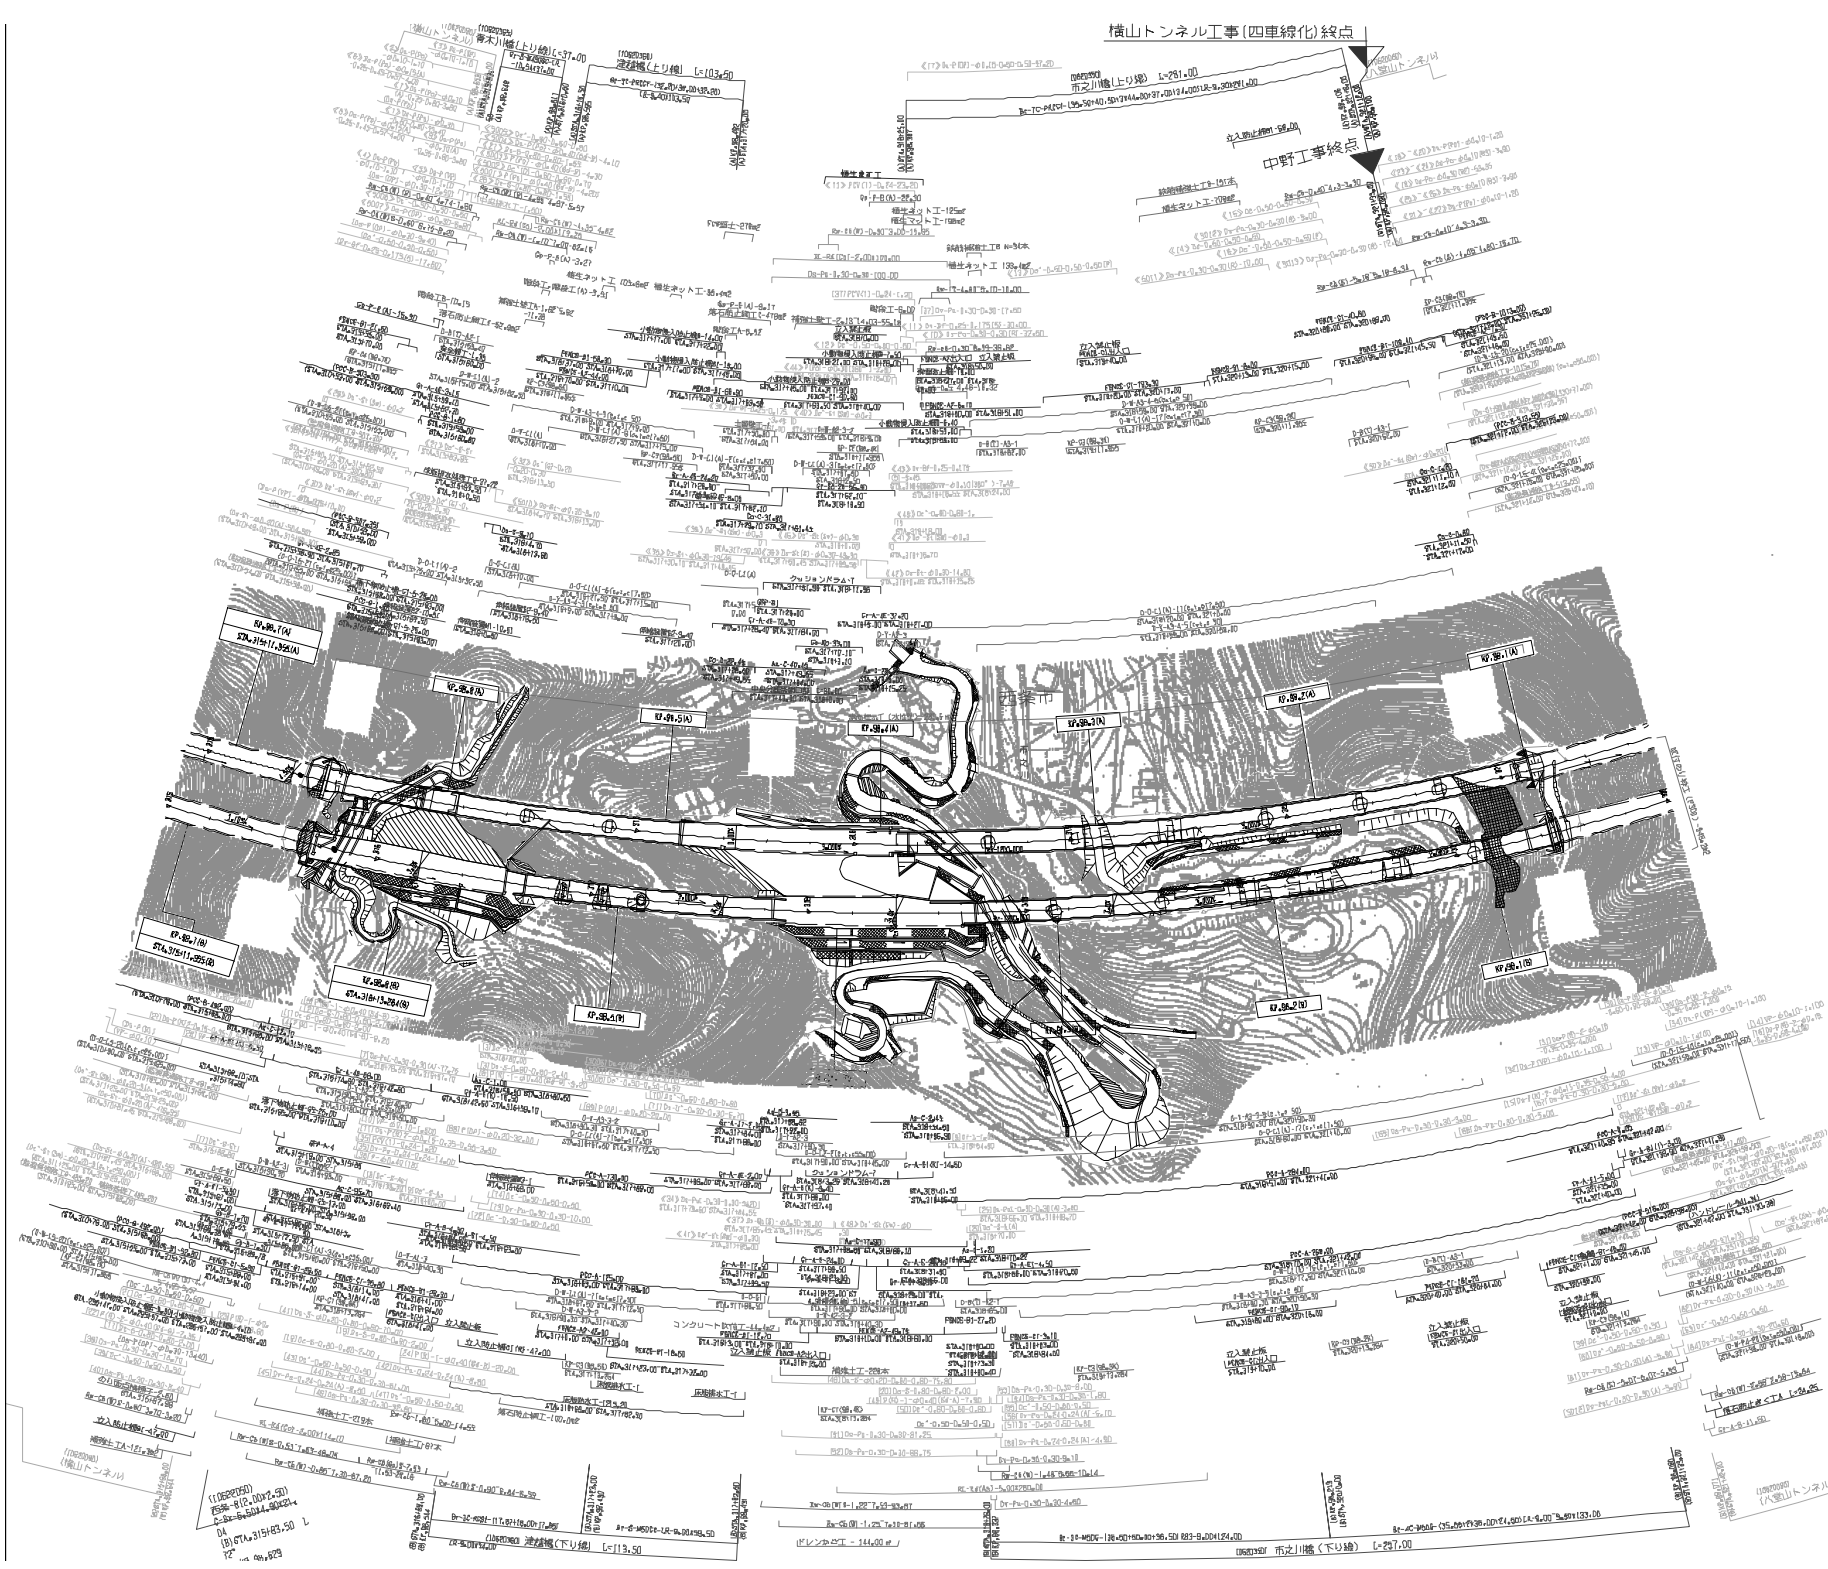

知 整 年 月	備 考
第1回 2008年 3月	

四国縦貫自動車道 松山自動車道（いよ西条～いよ小松）			——
工種	管理用平面図		——
名称	KP.98.712～KP.98.012 STA.315+00～STA.322+00	縮尺 1/1000	7 21

西日本高速道路（株）四国支社

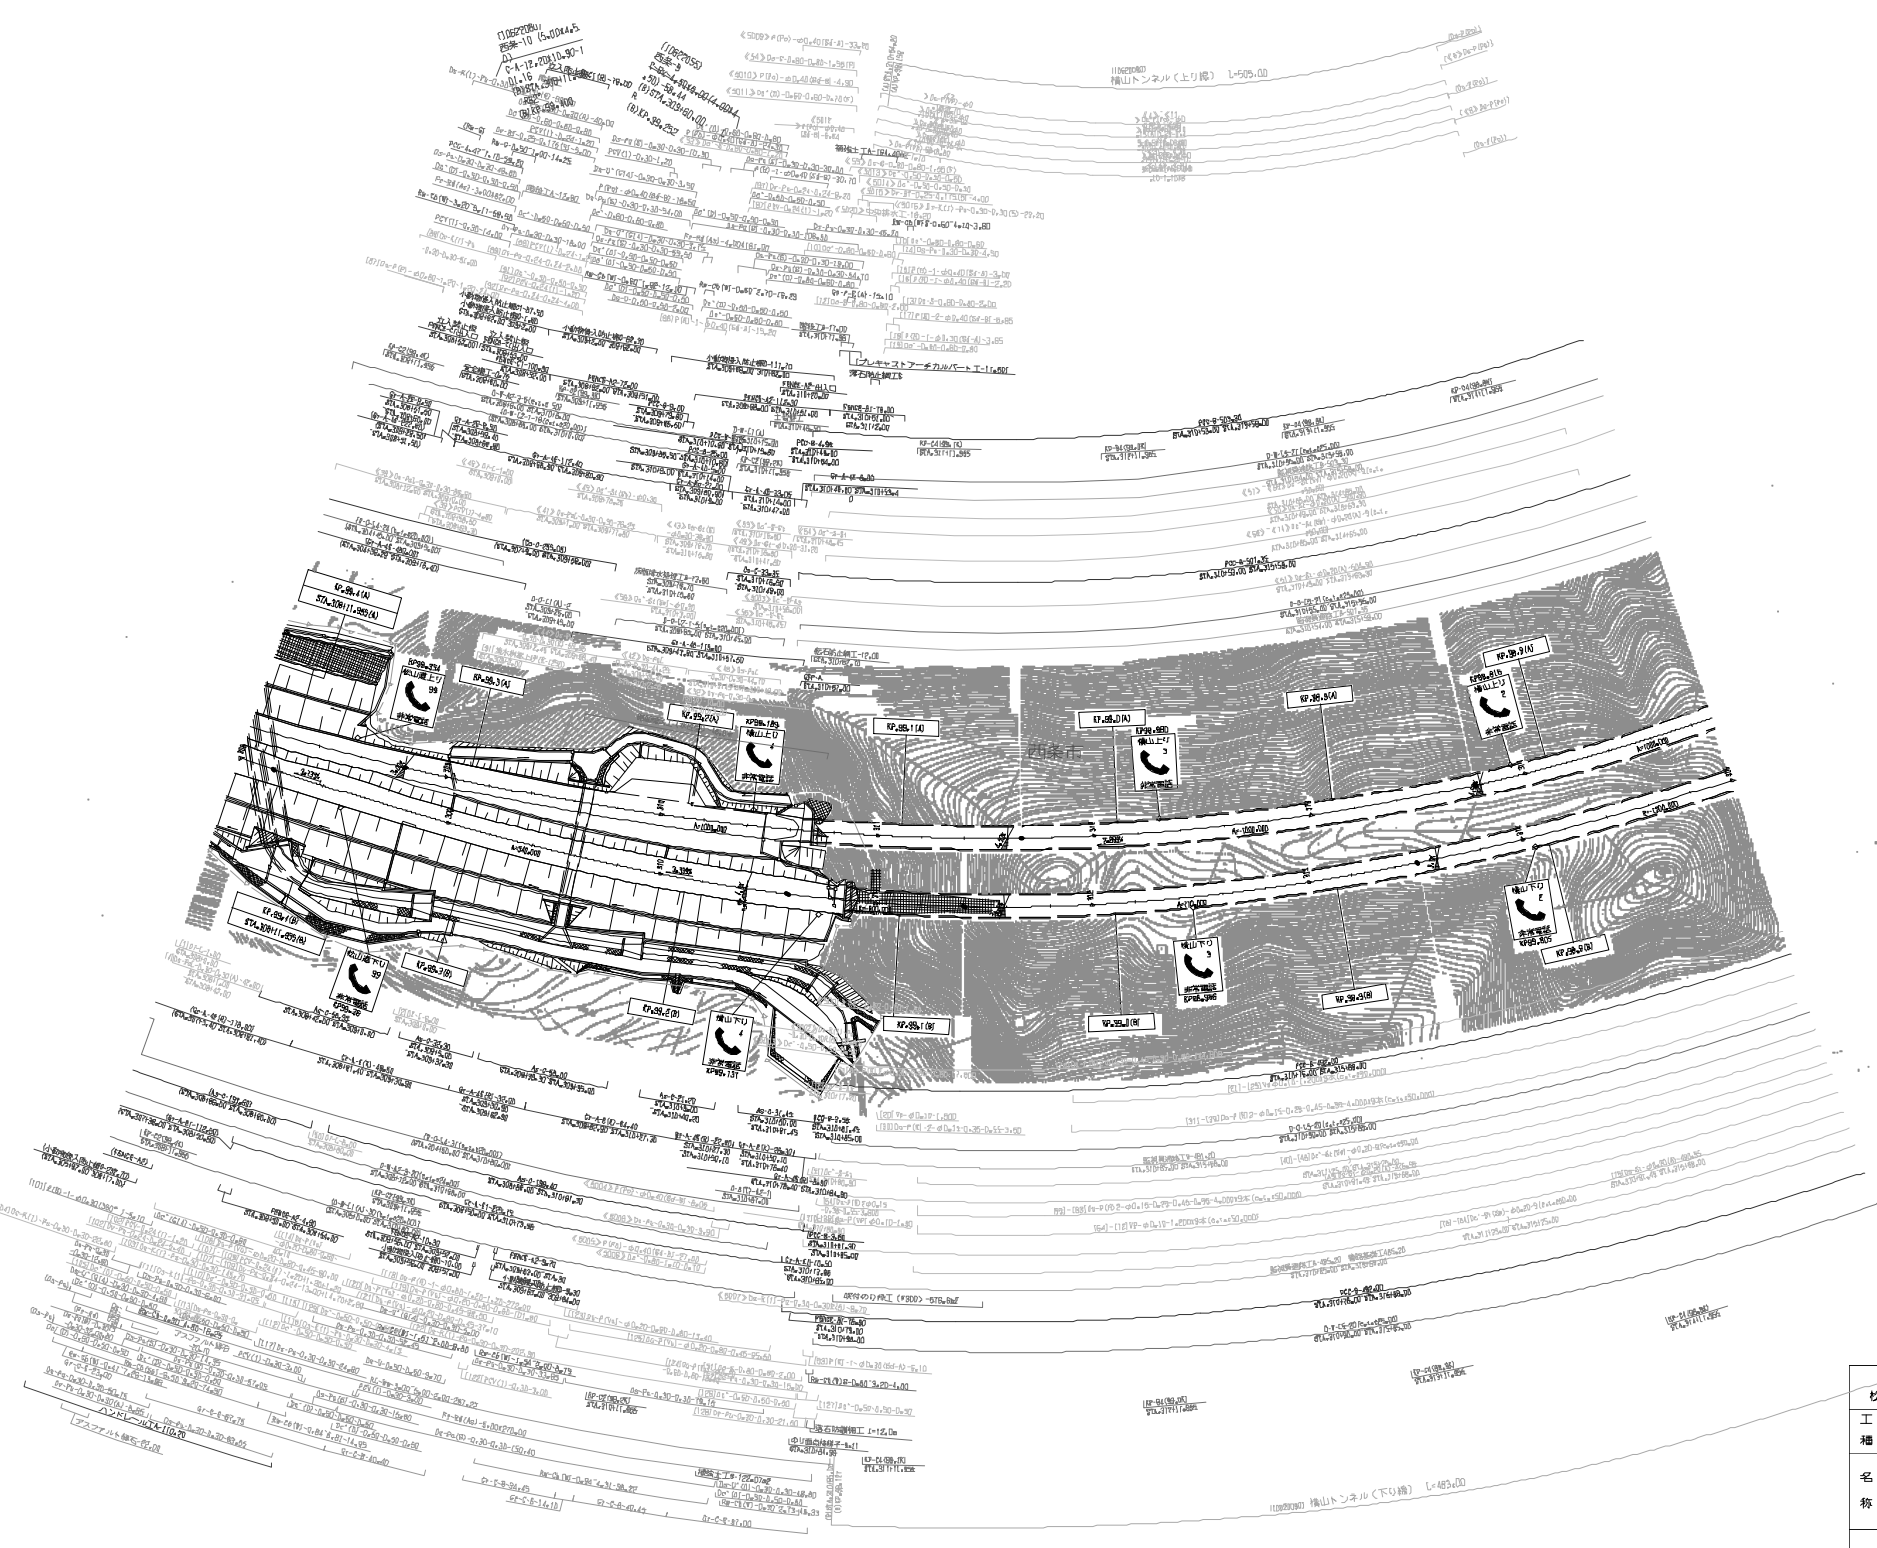

記載年月	備考
第1回 2008年 3月	

四国縦貫自動車道 松山自動車道（いよ西条～いよ小松）			——
工種	管理用平面図		——
名称	KP.99.412～KP.98.712 STA.308+00～STA.315+00	縮尺 1/1000	B Z1

西日本高速道路（株）四国支社

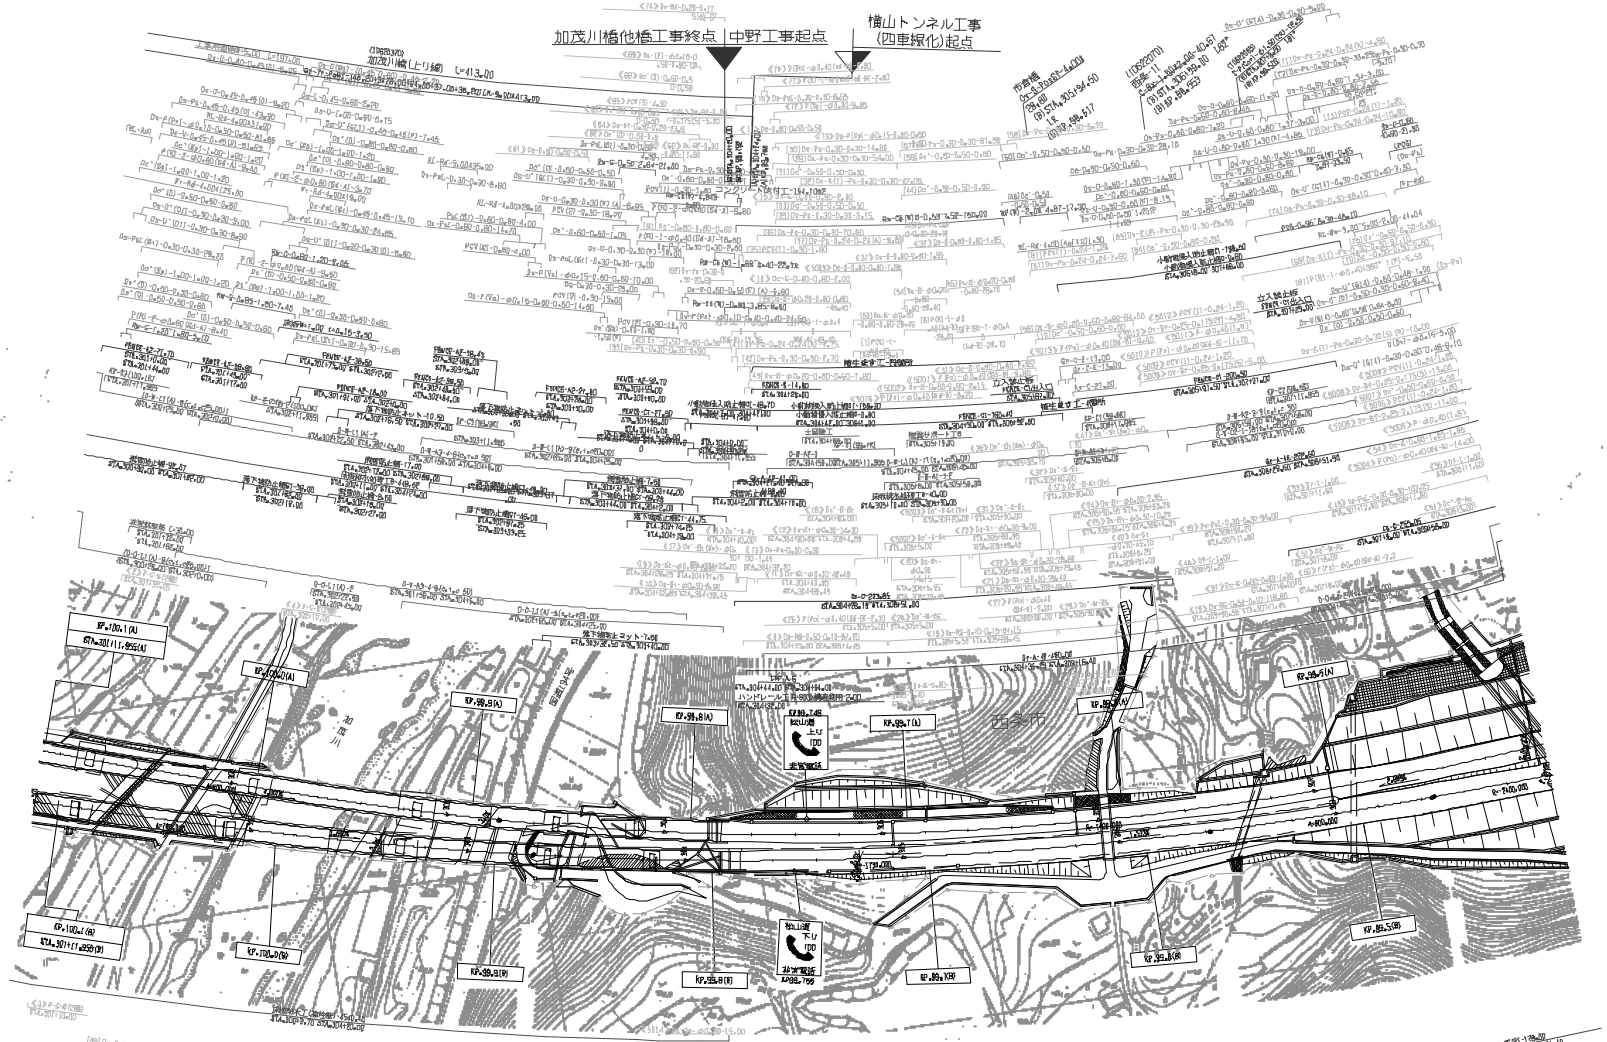
加茂川橋他橋工事終点
中野工事起点
横山トンネル工事
(四車線化)起点
加茂川
KP.100.1(A)
KP.100.1(B)
KP.99.8(A)
KP.99.8(B)
KP.99.7(A)
KP.99.7(B)
KP.99.6(A)
KP.99.6(B)
KP.99.5(A)
KP.99.5(B)

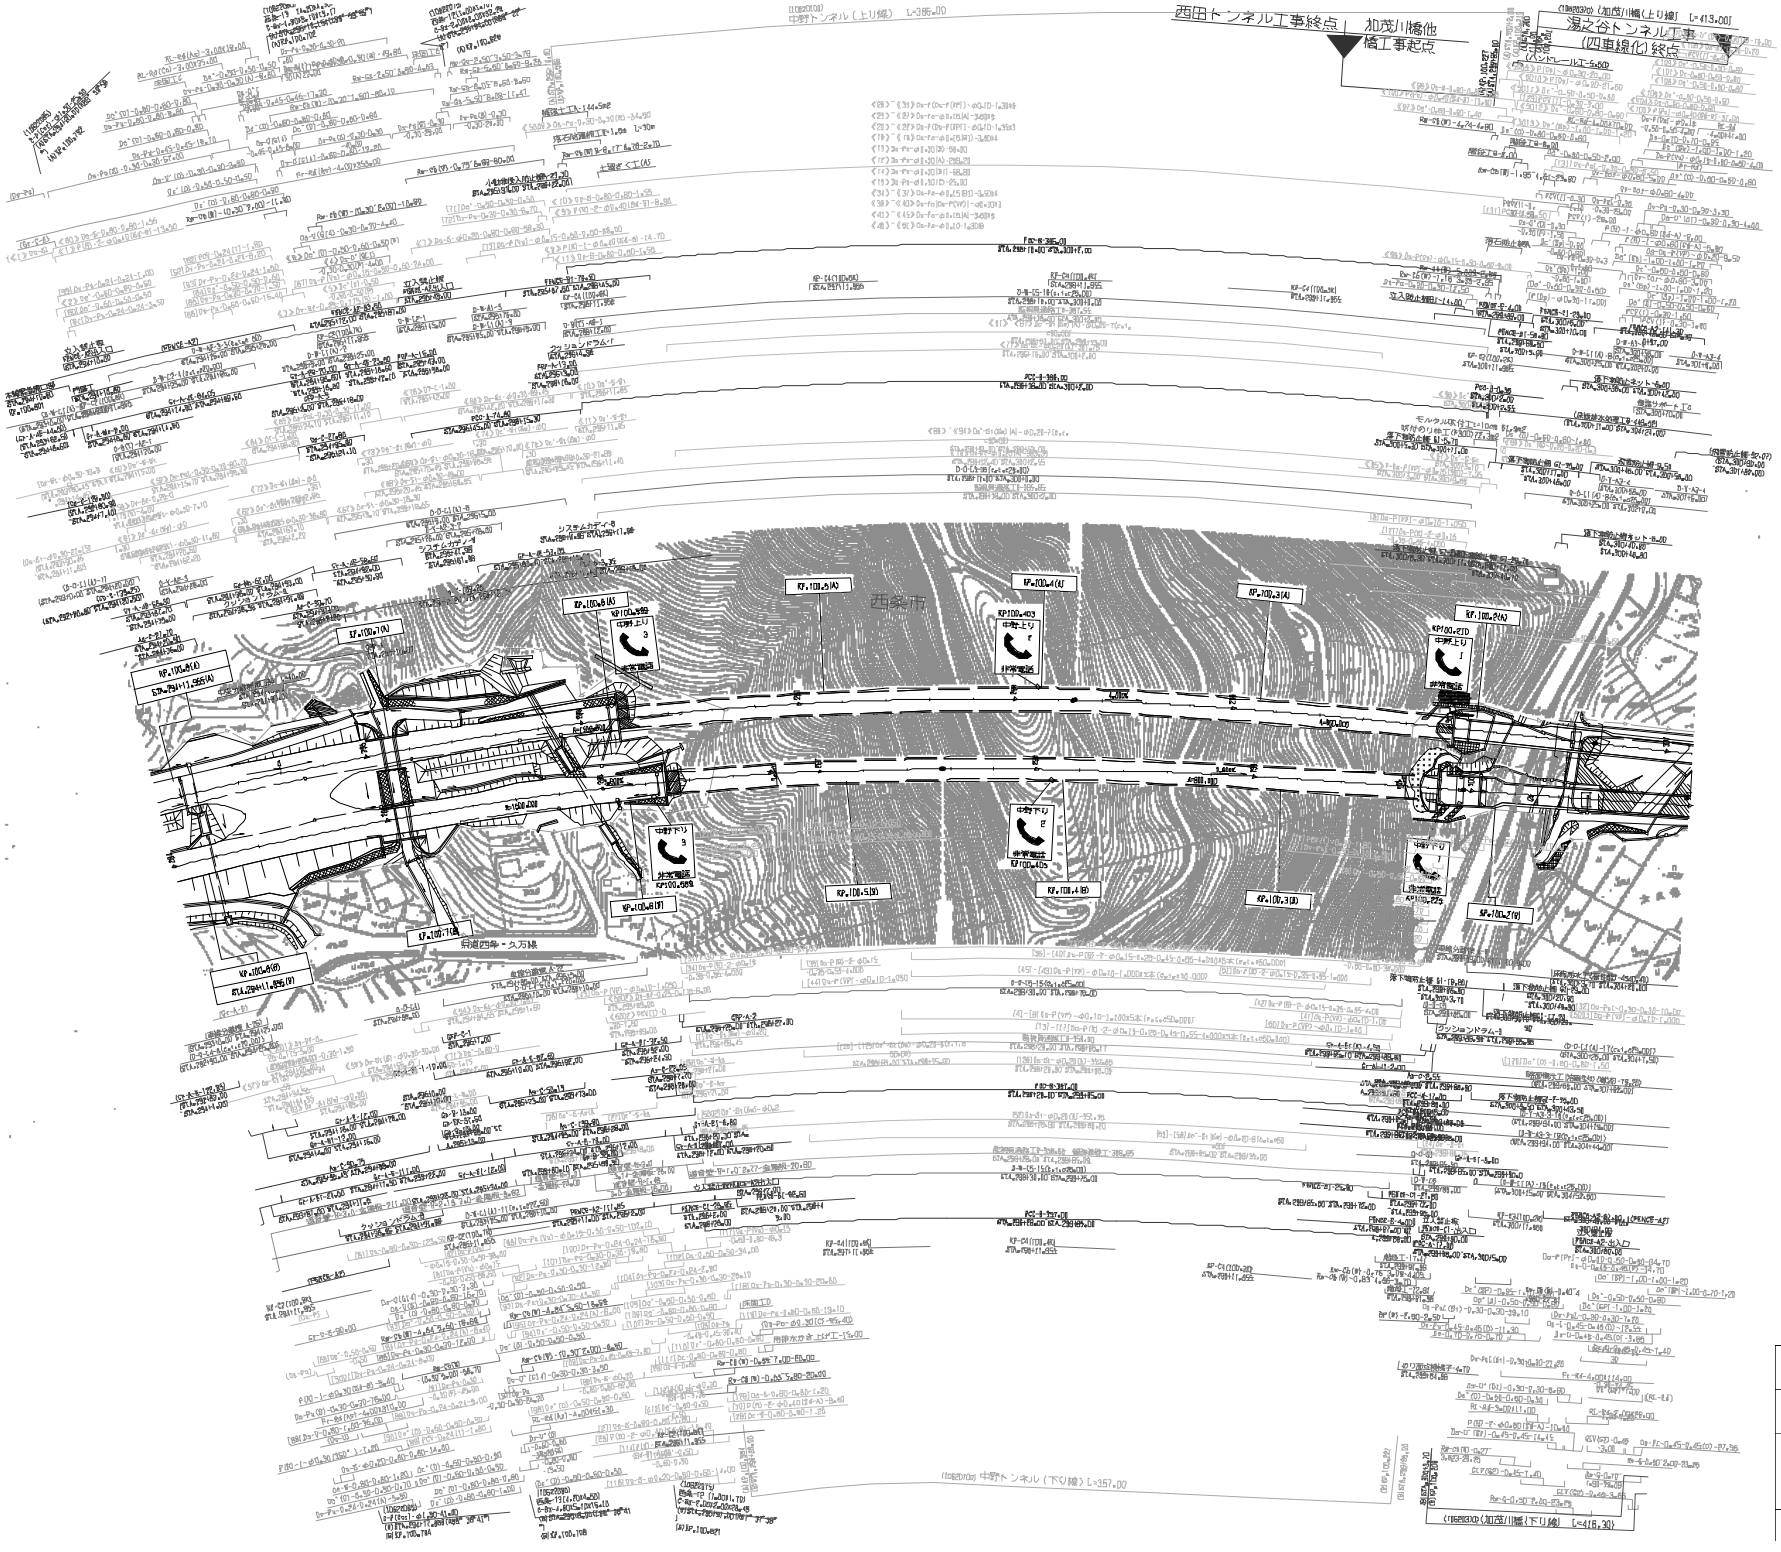

旗上げの「(は本線、く 》は施設名を示す

竣 工 年 月	摘 要
第1回 2008年 3月	

四国縦貫自動車道 松山自動車道（いよ西条～いよ小松）			——
工種	管理用平面図		——
名称	KP.100.812～KP.100.112 STA.294+00～STA.301+00	縮尺 1/1000	10 21

西日本高速道路（株）四国支社

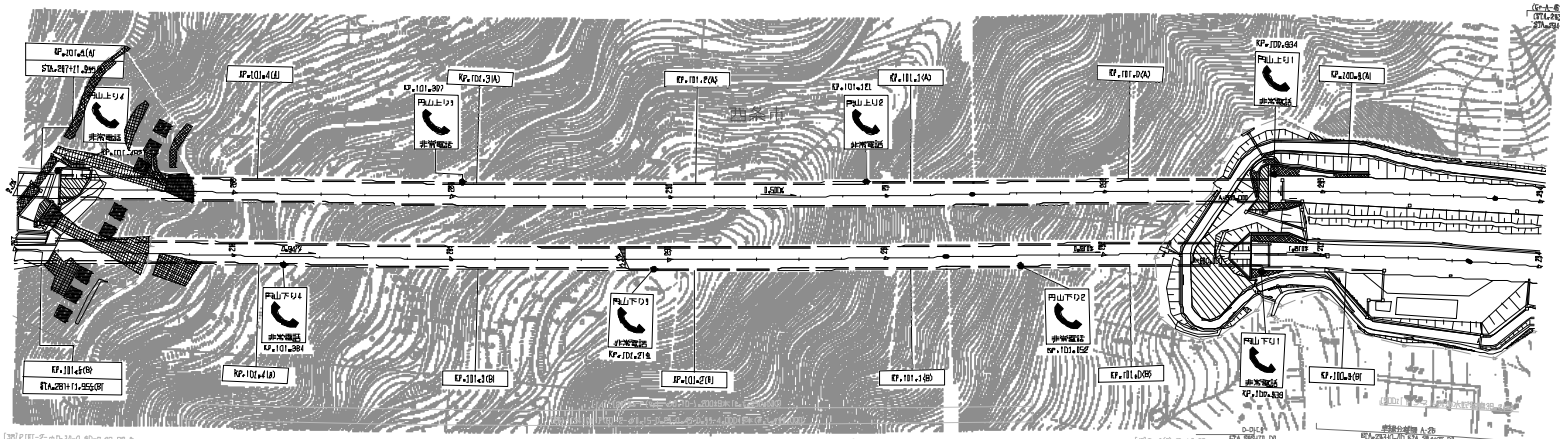

記号	年月	備考
第1回	2008年 3月	

四国縦貫自動車道 松山自動車道（いよ西条～いよ小松）			
工種	管理用平面図		
名称	KP.101.512～KP.100.812 STA.287+00～STA.294+00	縮尺 1/1000	11 21

西日本高速道路（株）四国支社

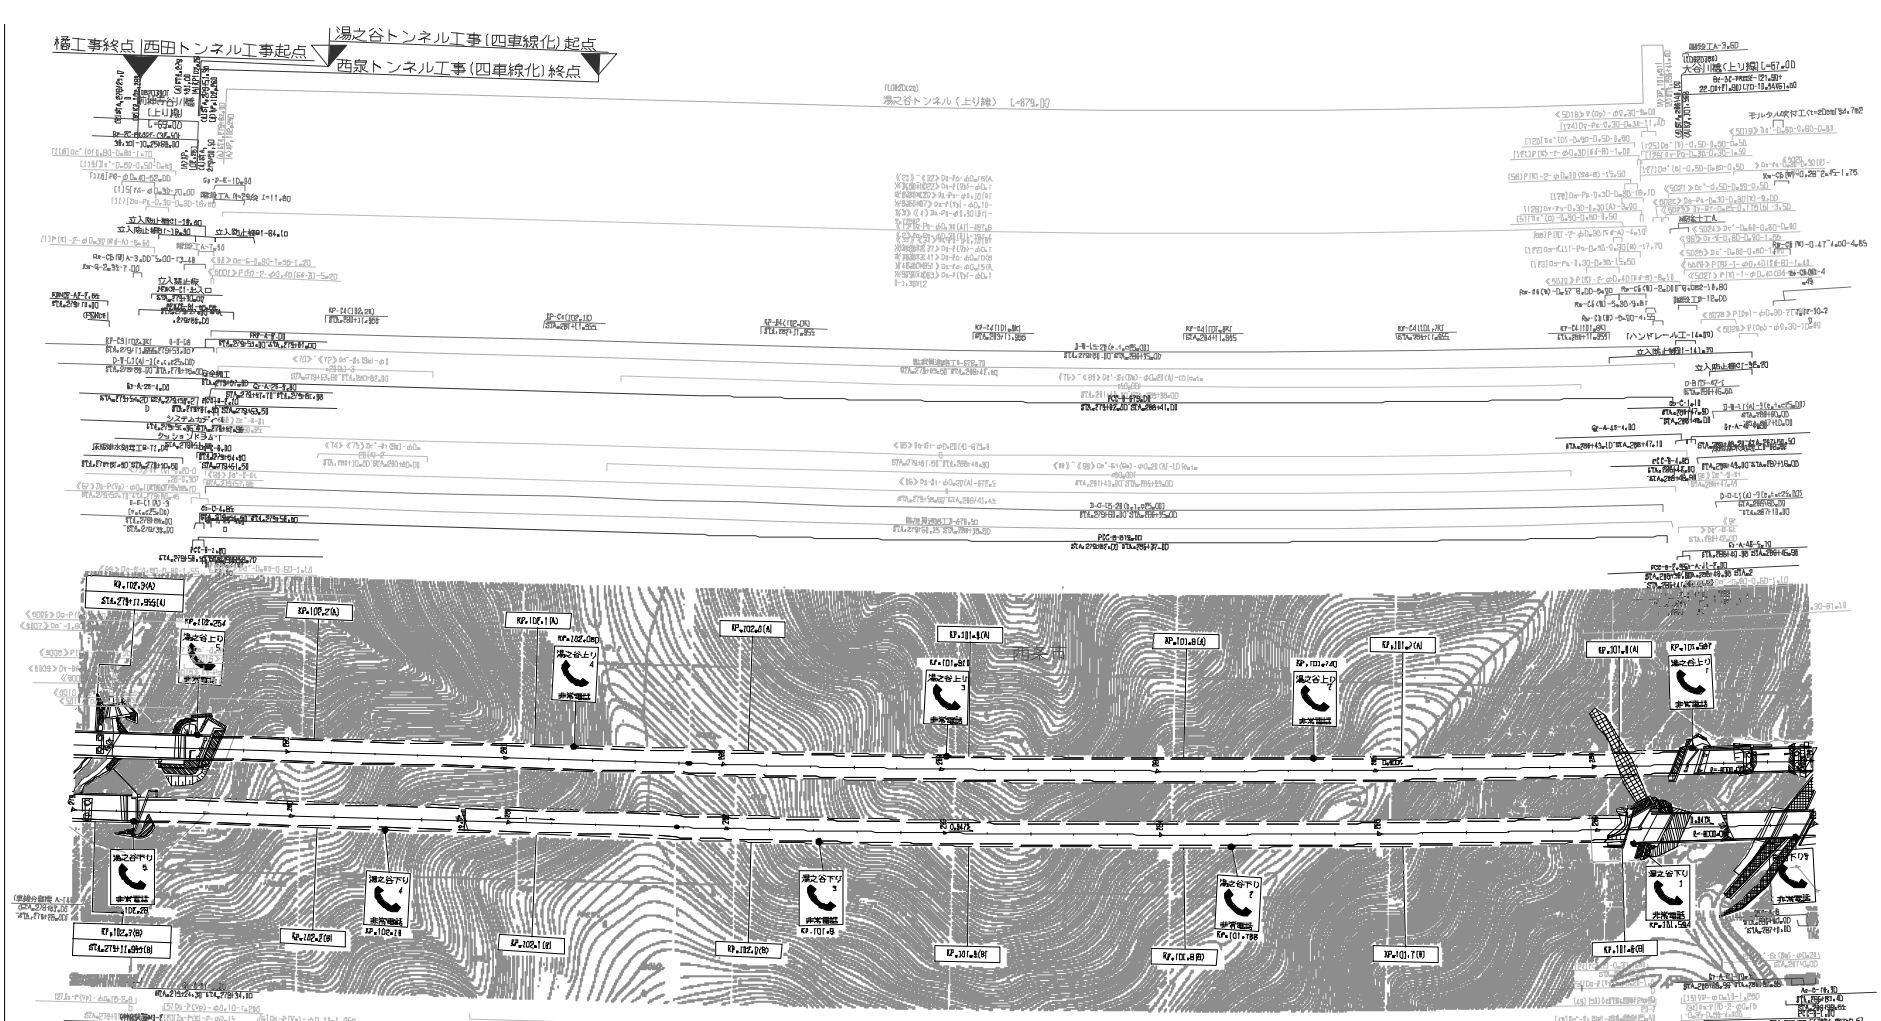

知 整 年 月	修 正
第1回 2008年 3月	

四国縦貫自動車道
松山自動車道（いよ西条～いよ小松）

工種	管理用平面図		
名称	KP.102.312～KP.101.512 STA.279+00～STA.287+00	縮尺 1/1000	12 21

西日本高速道路（株）四国支社

訂正年月	摘要
第1回 2008年 2月	

四国縦貫自動車道
松山自動車道（いよ西条～いよ小松）

工種：管理用平面図

名称：KP.103.112～KP.102.312
STA.271+00～STA.279+00

縮尺：1/1000

13
21

西日本高速道路（株）四国支社

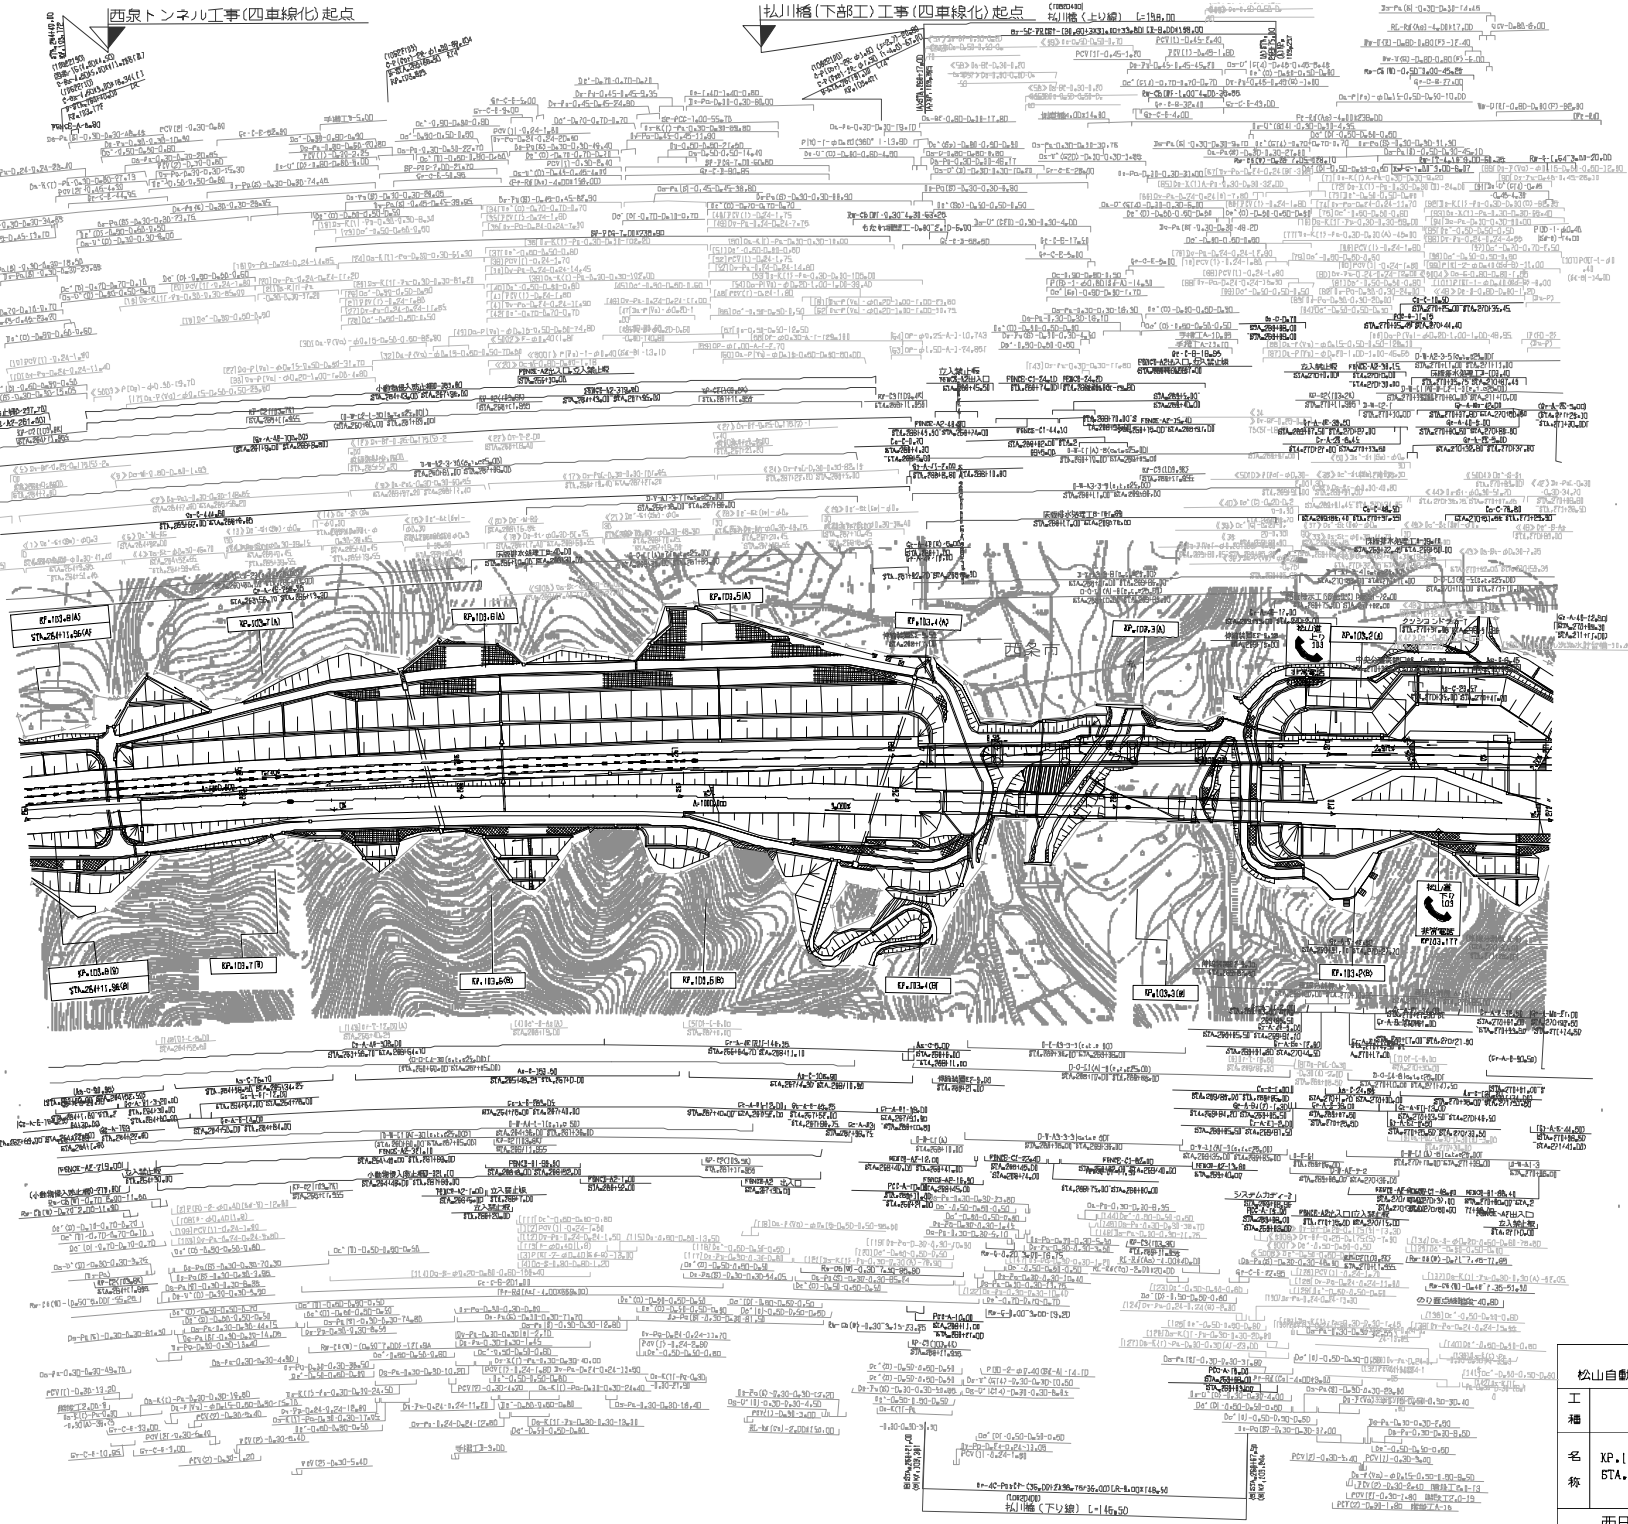

記	整	年	月	備	考
第1回	2008年	3月			

四国縦貫自動車道
松山自動車道（いよ西条～いよ小松）

工種	管理用平面図		
名称	KP.103.812～KP.103.112 STA.264+00～STA.271+00	縮尺 1/1000	14 21

西日本高速道路（株）四国支社

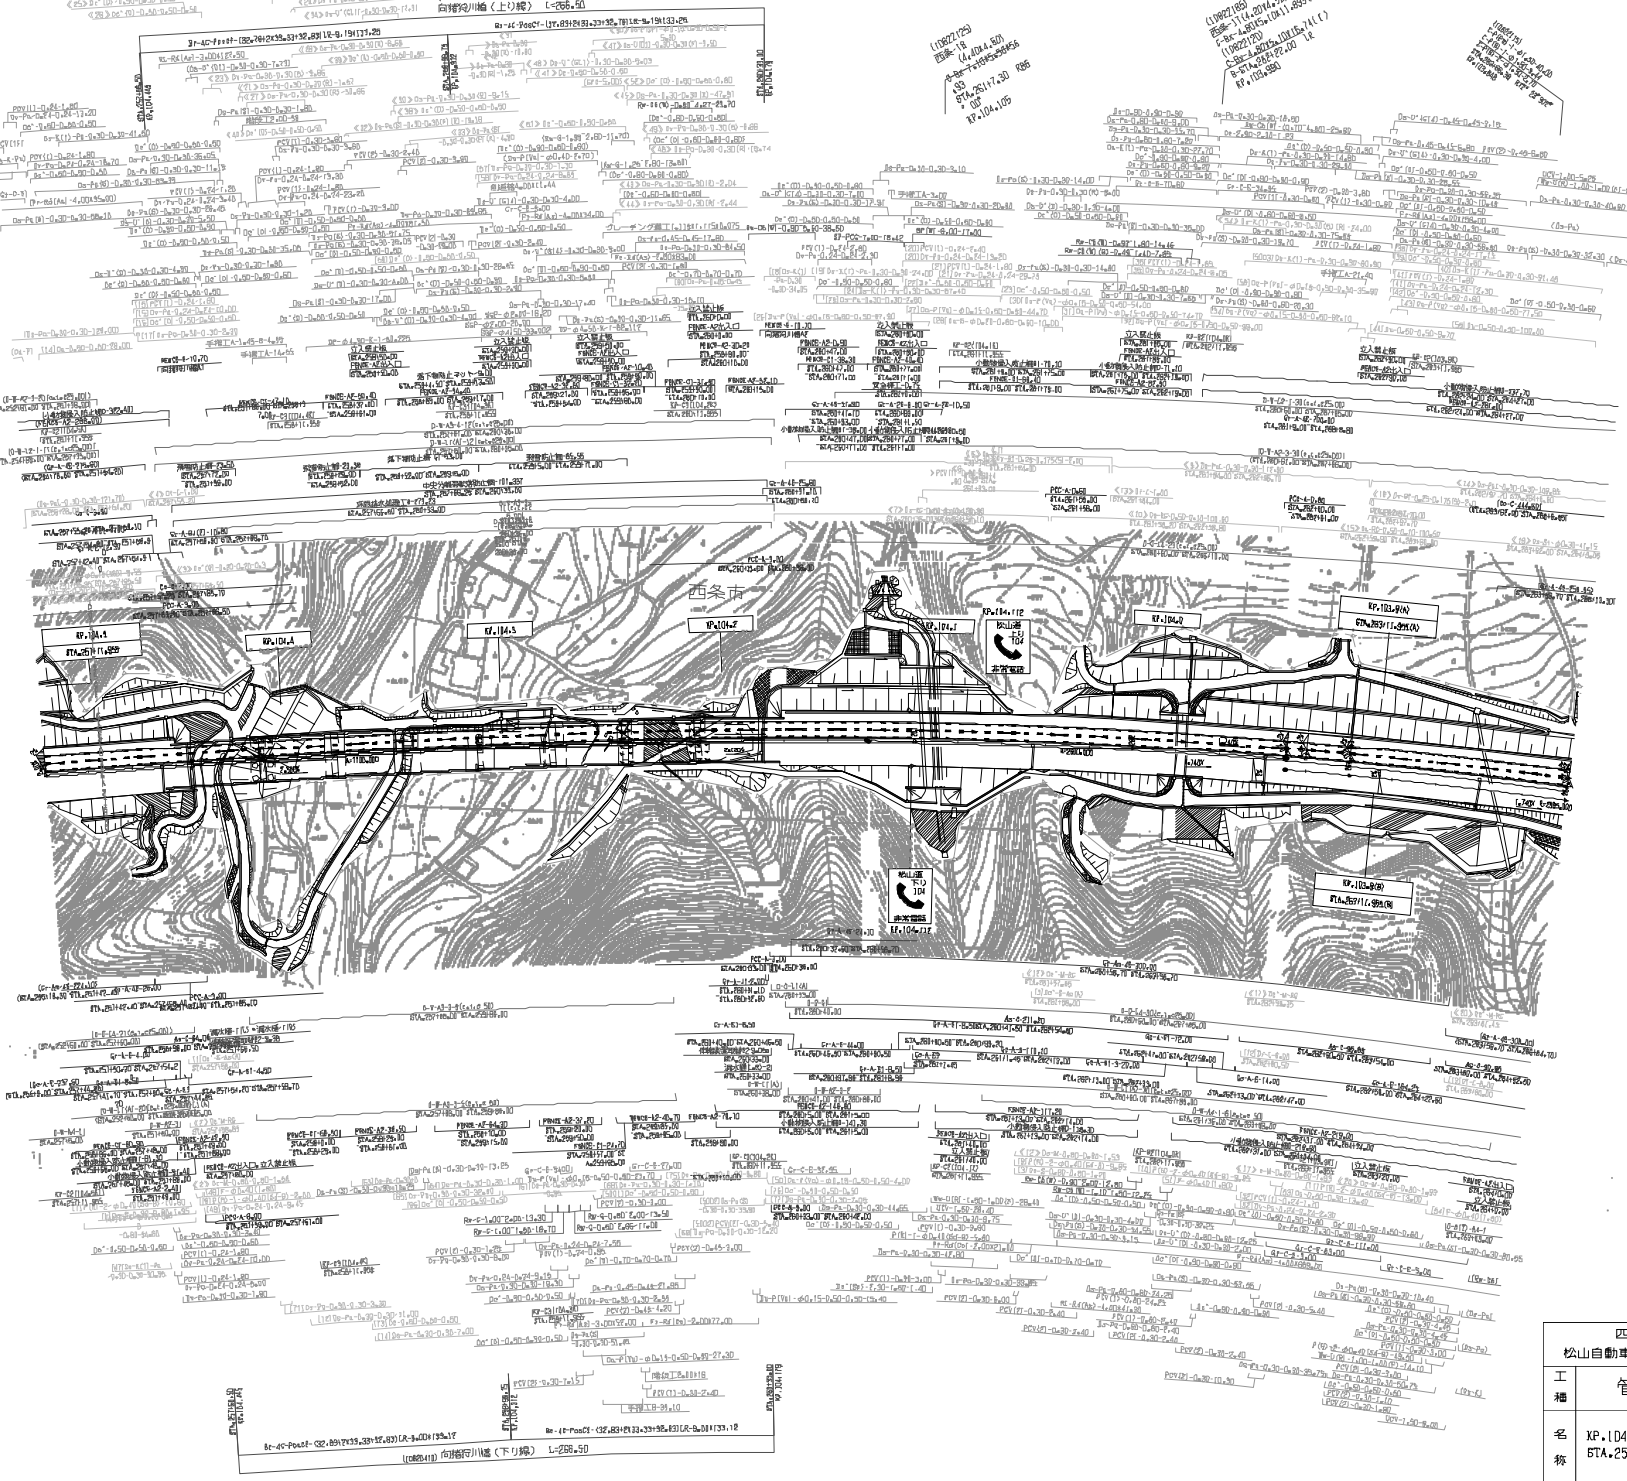

知 整 年 月	備	考
第1回 2008年 3月		

四国総貫自動車道 松山自動車道（いよ西条～いよ小松）			——
工種	管理用平面図		——
名称	KP.104.512～KP.103.812 STA.257+00～STA.264+00	縮尺 1/1000	15 21

西日本高速道路（株）四国支社

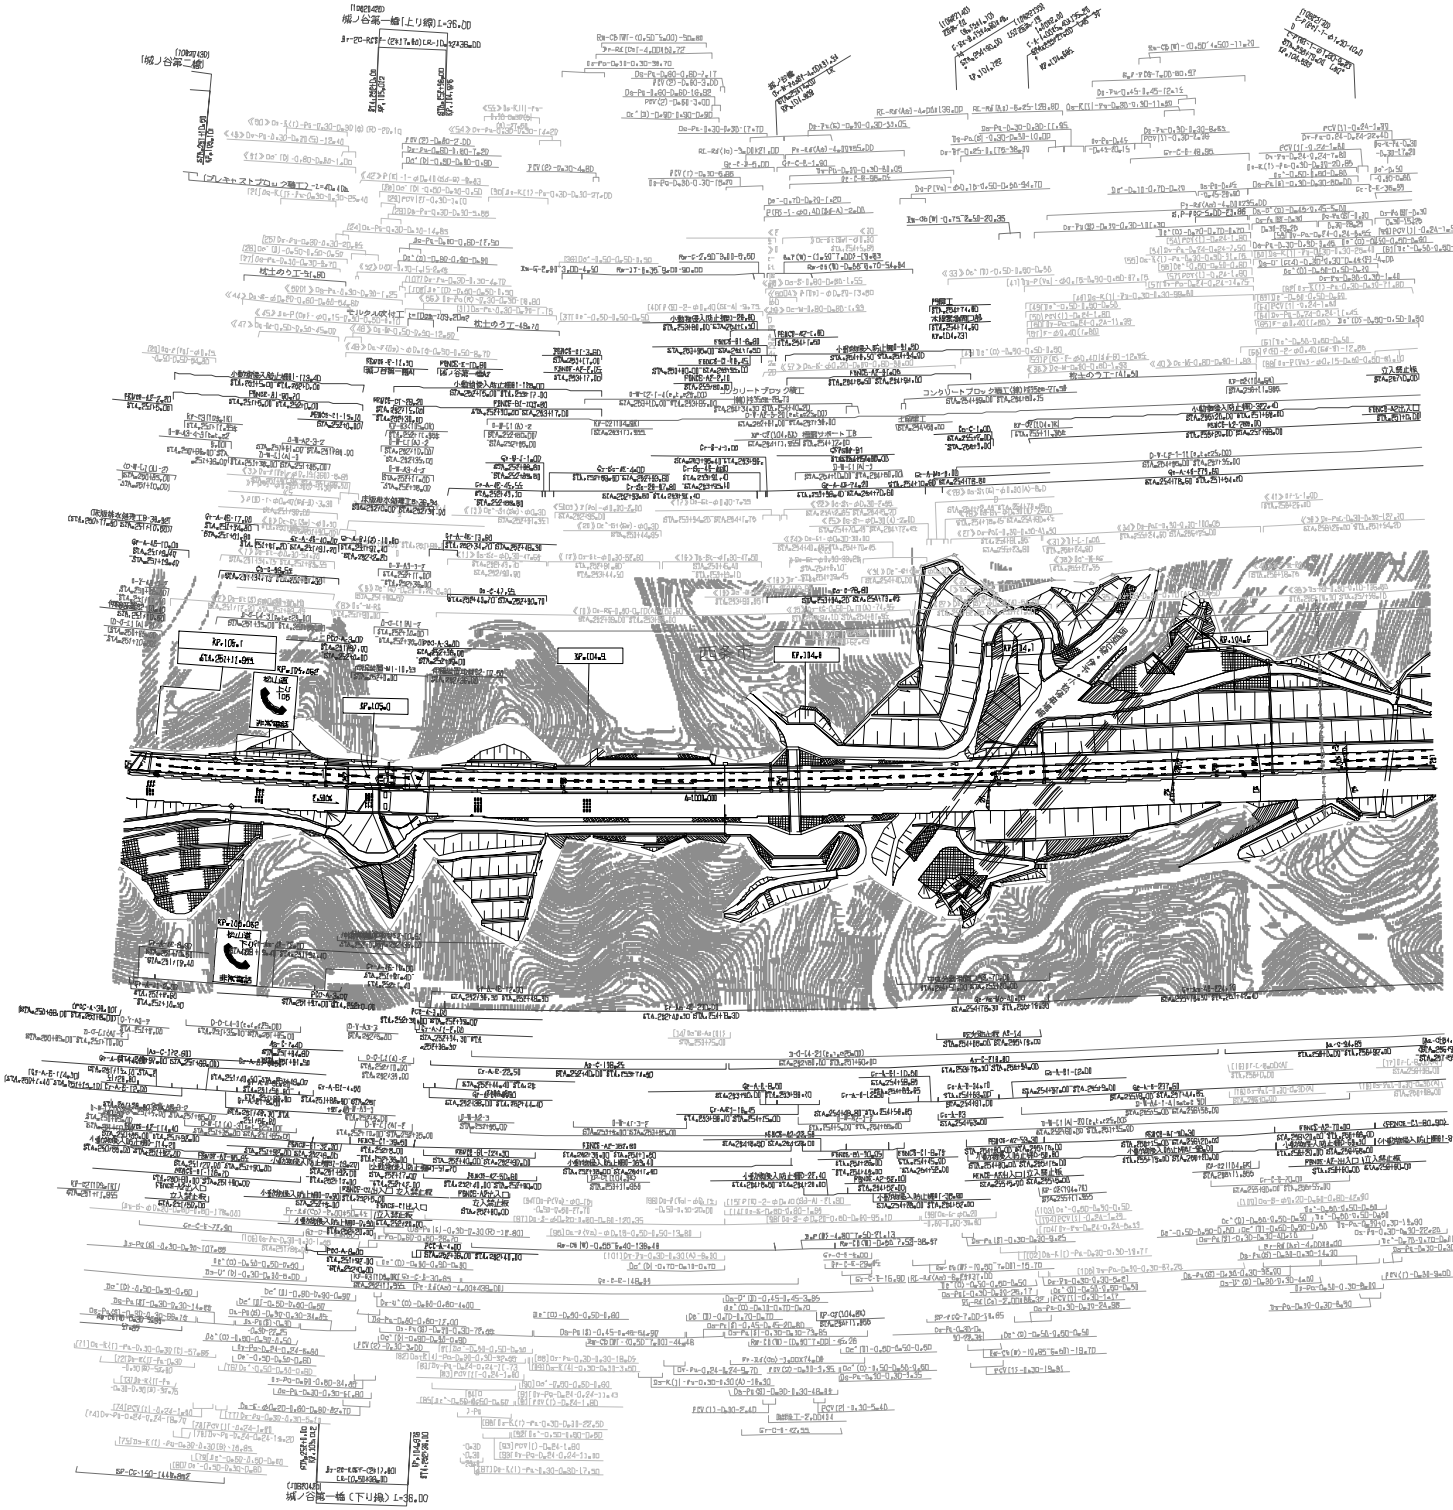

記載年月	備考
第1回 2008年 3月	

四国縦貫自動車道 松山自動車道（いよ西条～いよ小松）			——
工種	管理用平面図		——
名称	KP.105.112～KP.104.512 STA.251+00～STA.257+00	縮尺 1/1000	16 21

西日本高速道路（株）四国支社

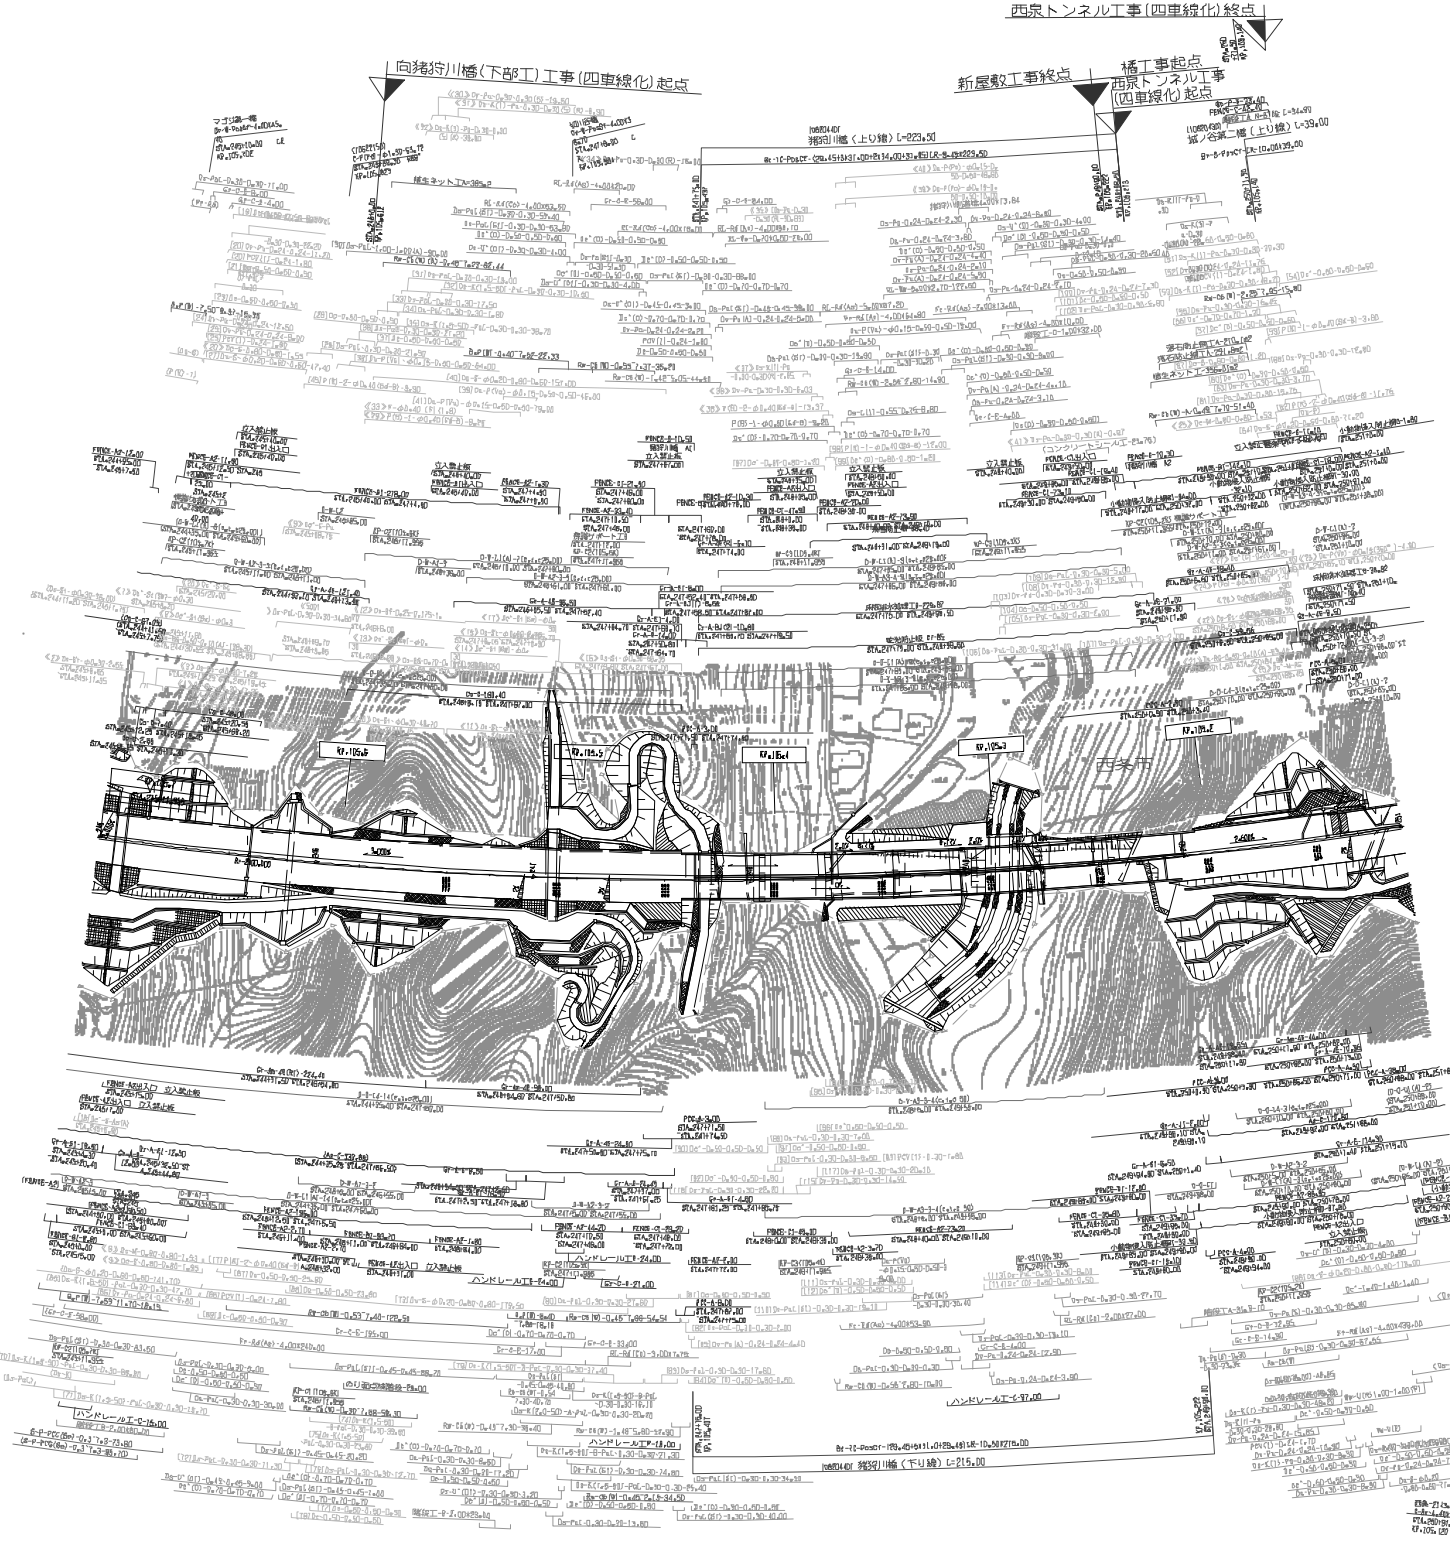

記号	年月	備考
第1回	2008年 3月	

	四国縦貫自動車道 松山自動車道（いよ西条～いよ小松）		
工種	管理用平面図		
名称	KP.105.712～KP.105.112 STA.245+00～STA.251+00	縮尺 1/1000	17 21

西日本高速道路（株）四国支社

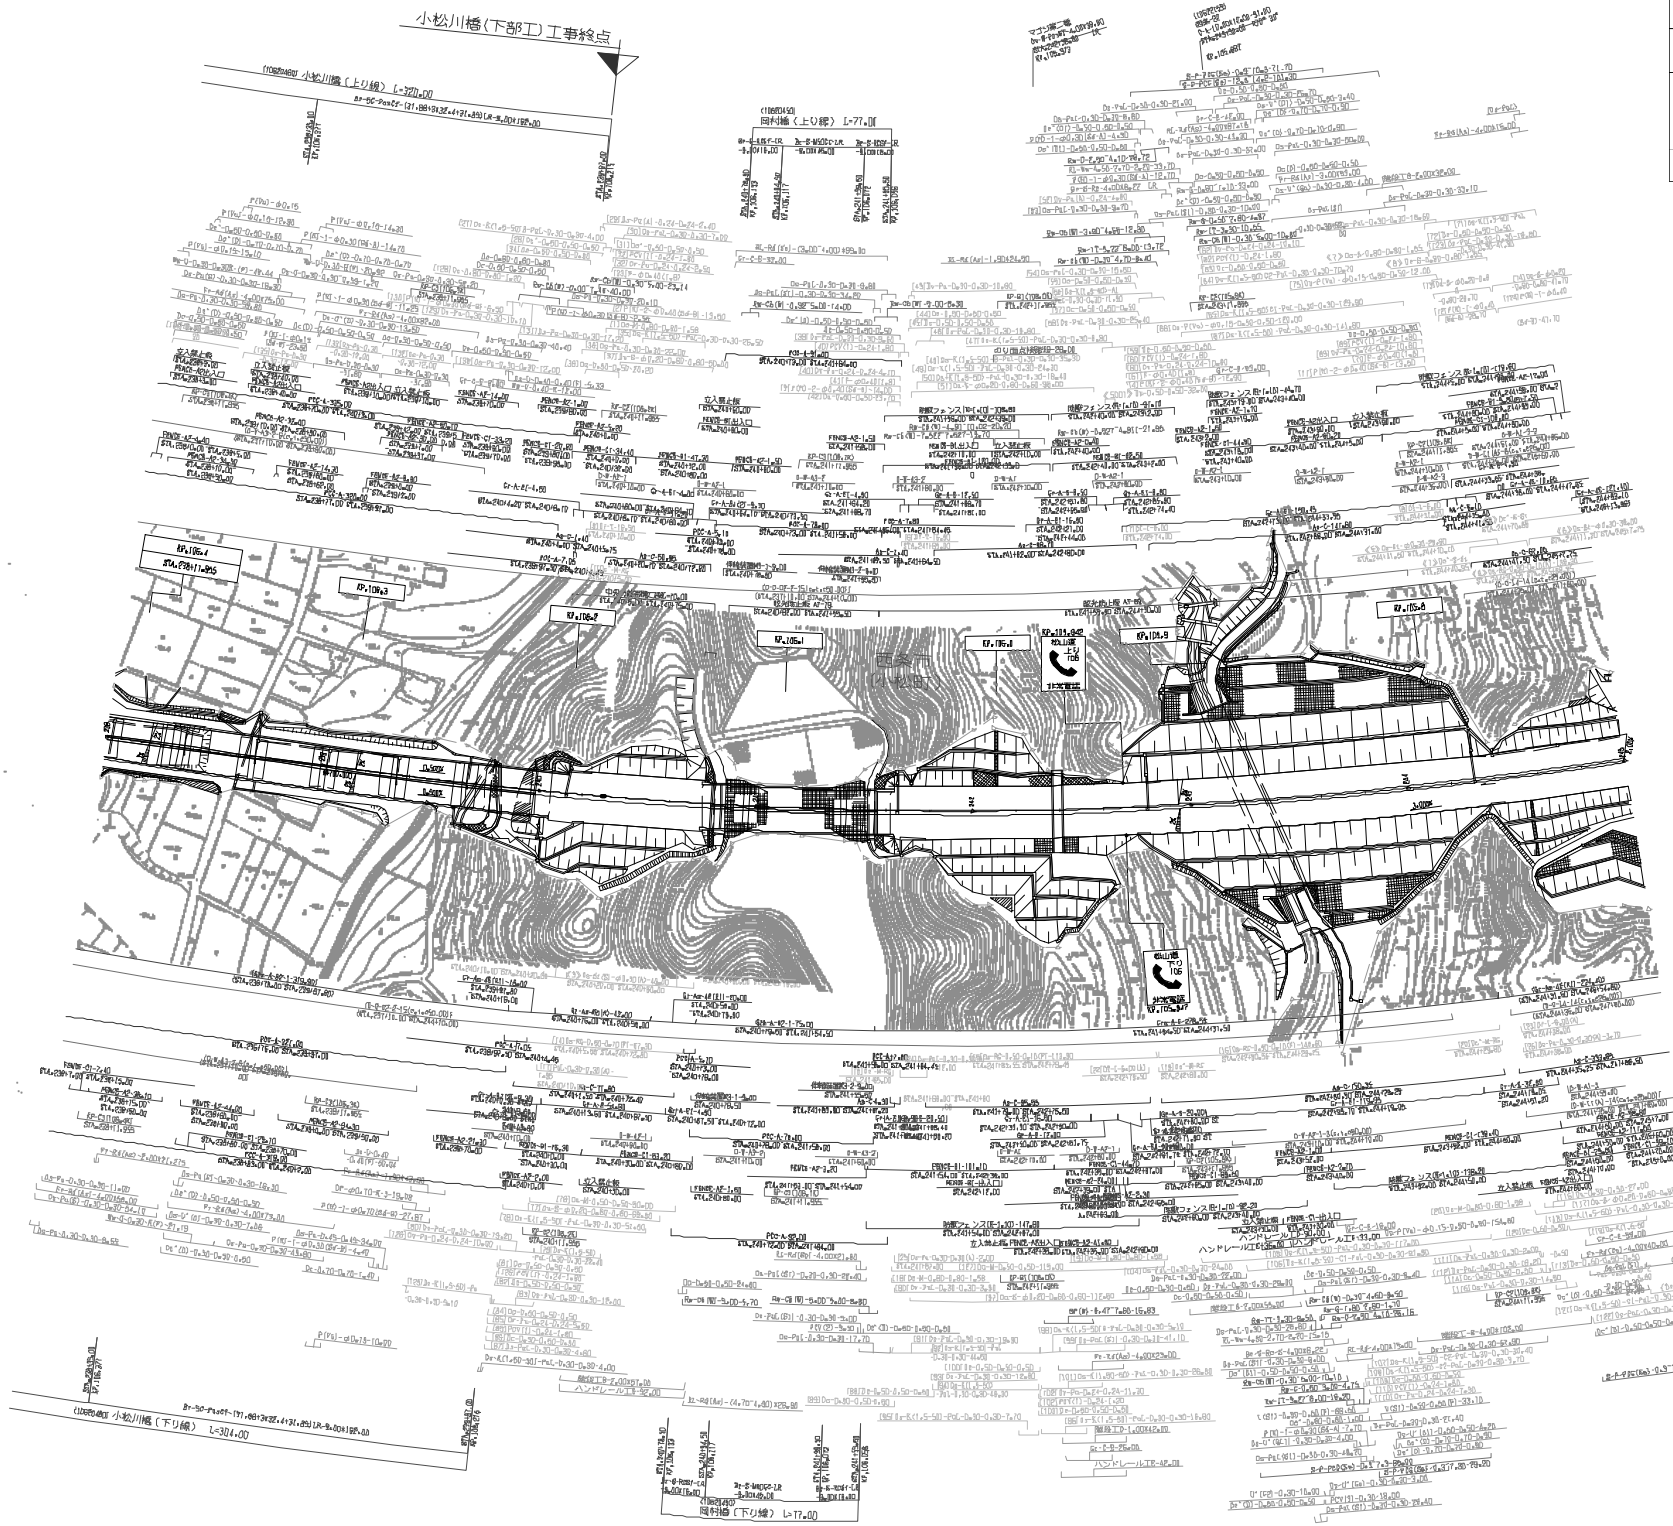

工種	管理用平面図	
名称	KP.105.412～KP.105.712 STA.238+00～STA.245+00	縮尺 1/1000

18
21

西日本高速道路（株）四国支社

調整年月	概要
第1回 2008年 2月	


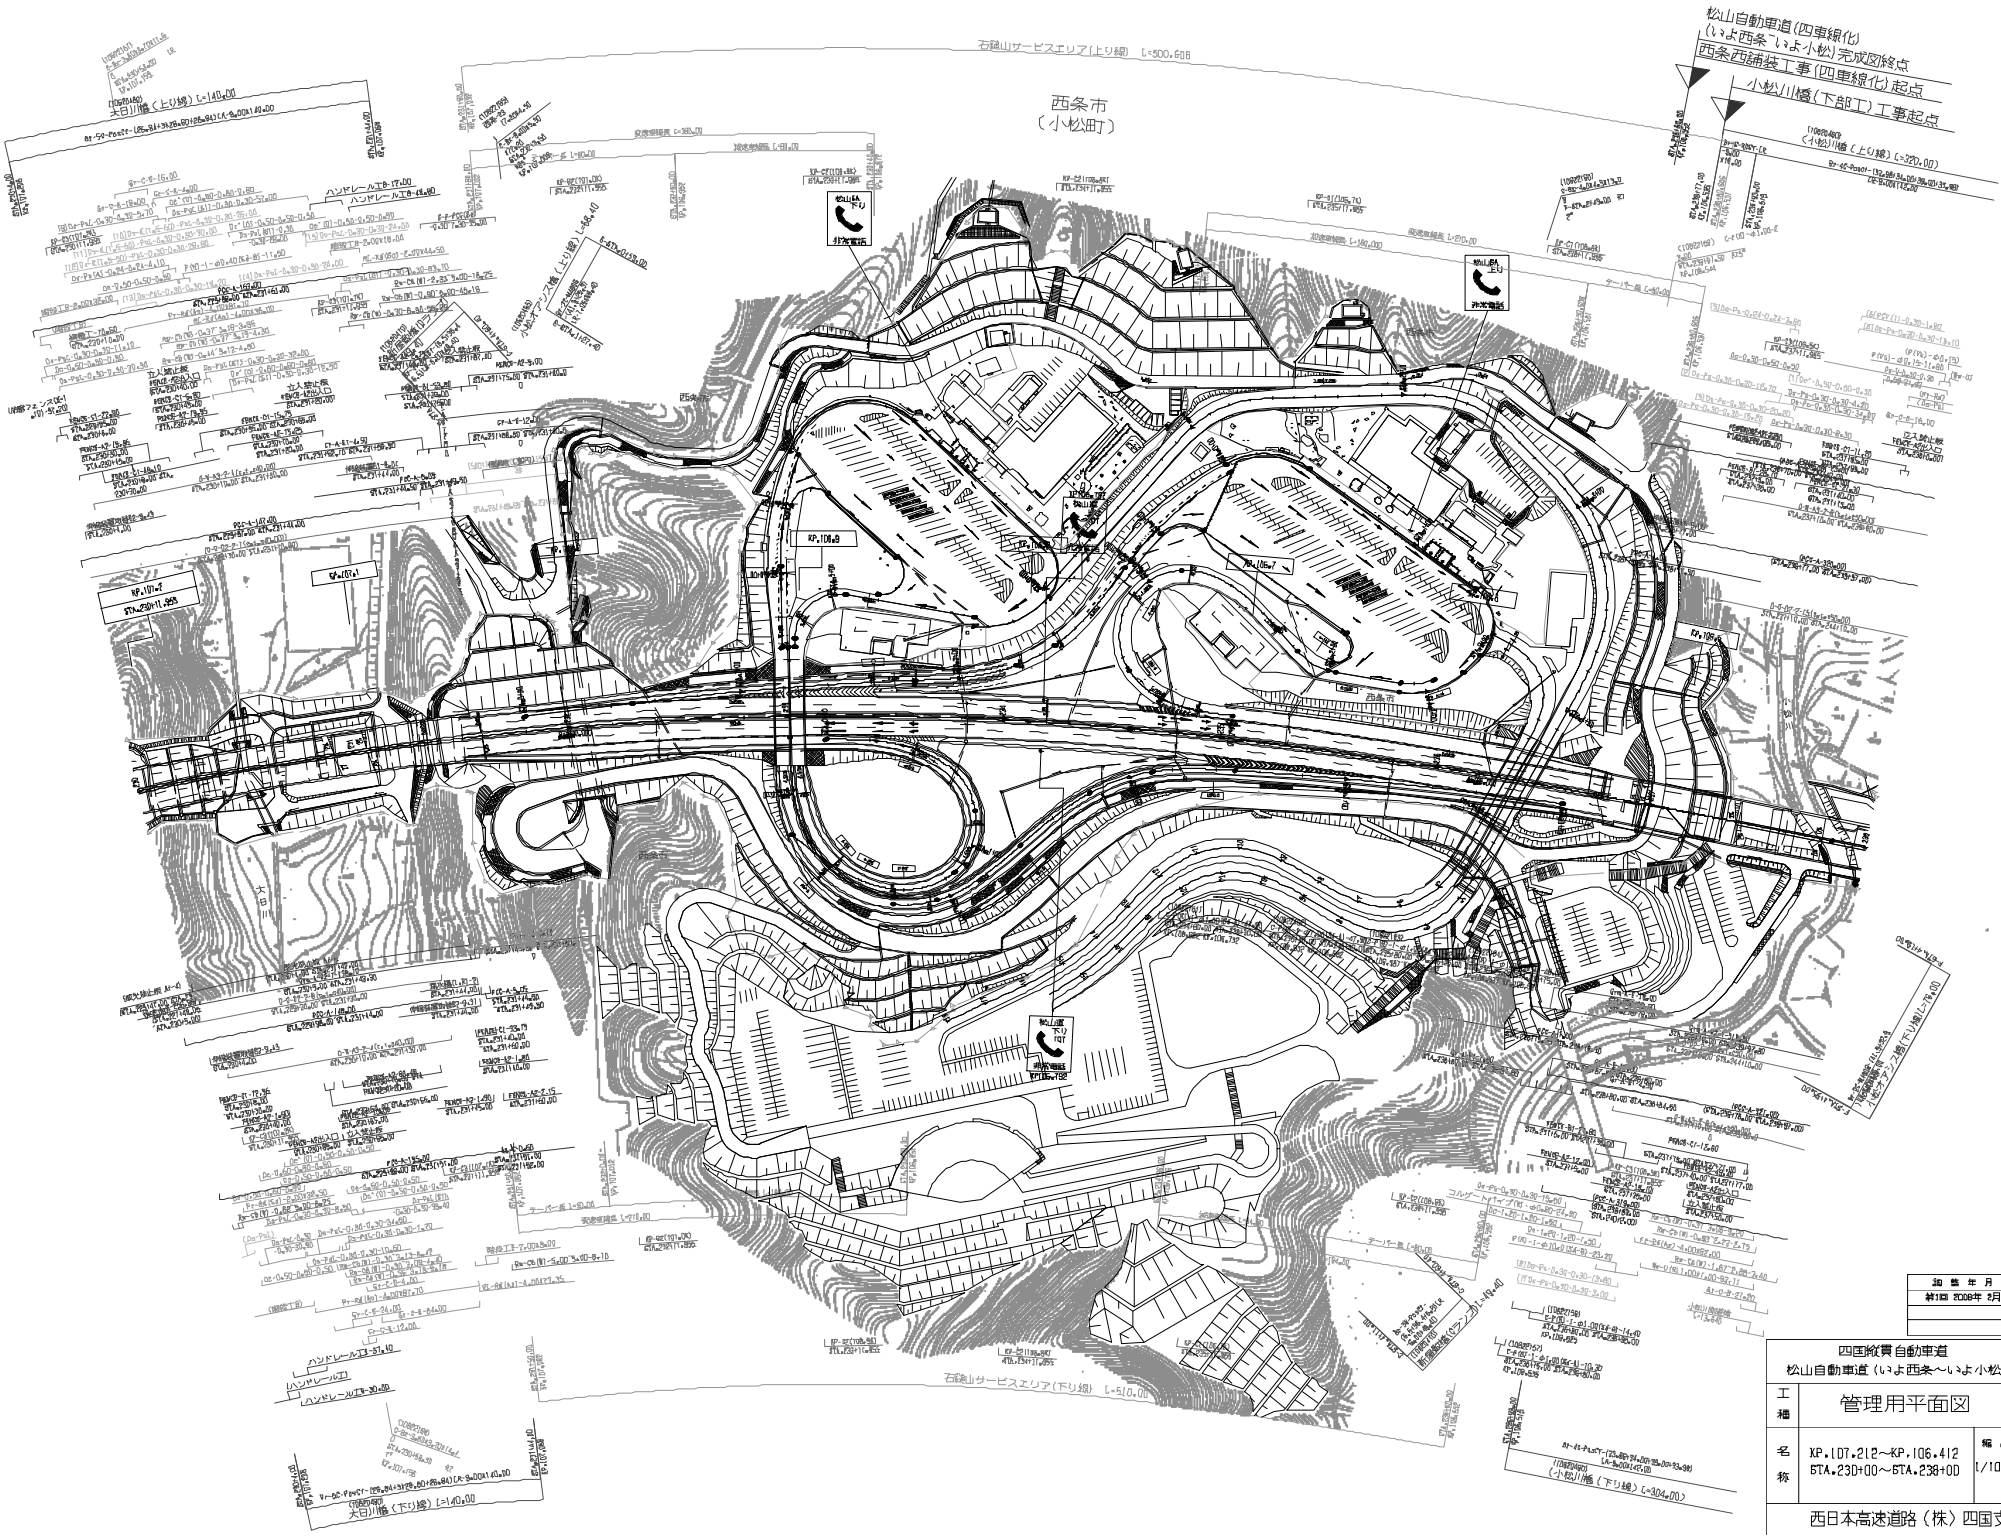

施工年月	備考
第1回 2008年 3月	

四国縦貫自動車道
松山自動車道（いよ西条～いよ小松）

工種	管理用平面図		
名称	KP.107.212～KP.106.412 STA.230+00～STA.238+00	縮尺 1/1000	19/21

西日本高速道路（株）四国支社

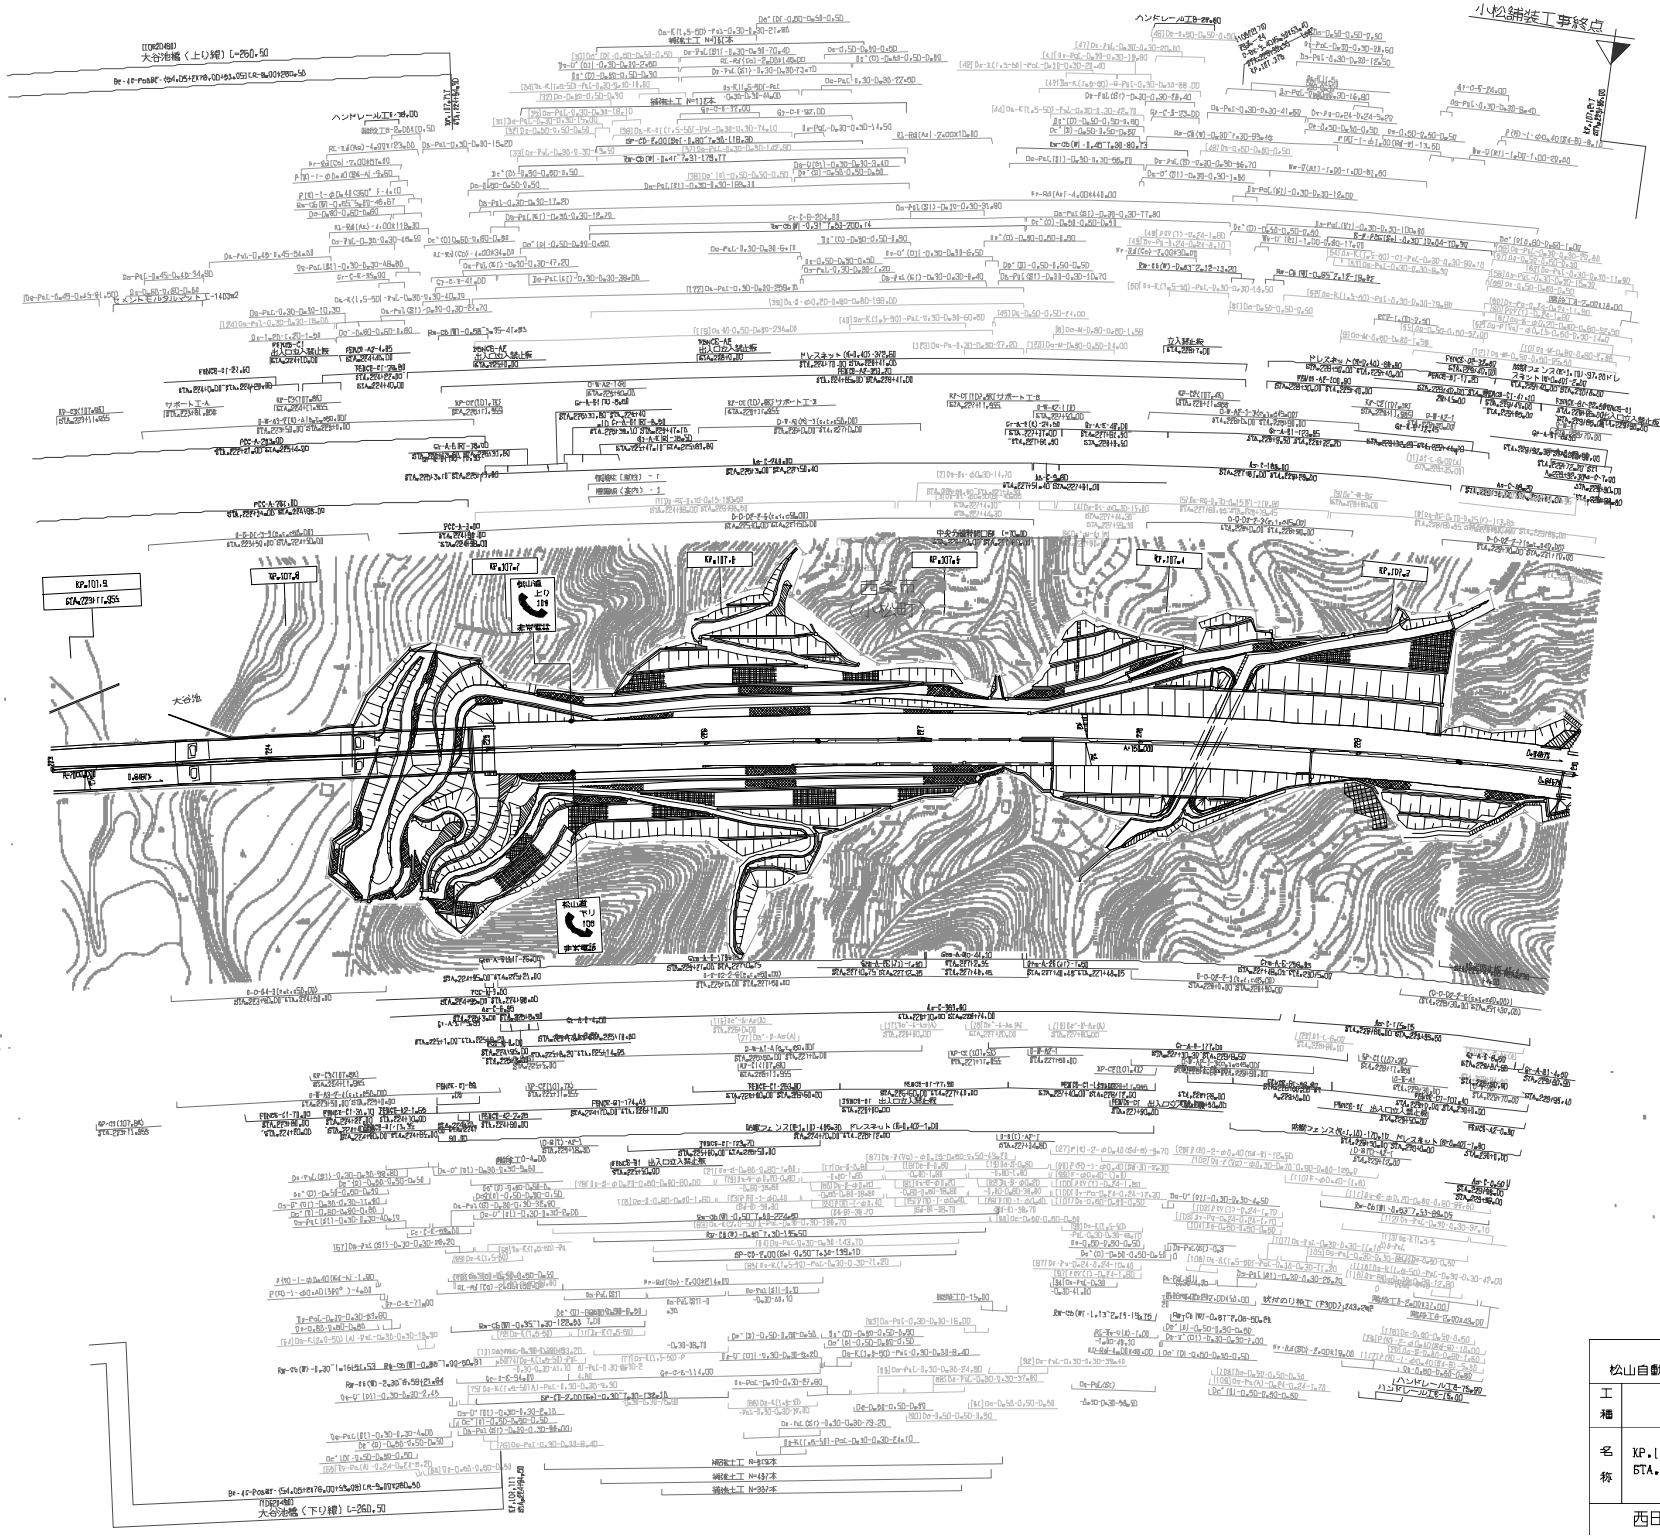

知 悉 年 月	備	考
第1回 2008年 3月		

四国縦貫自動車道
松山自動車道（いよ西条～いよ小松）

工種	管理用平面図		
名称	KP.107.912～KP.107.212 STA.223+00～STA.230+00	縮尺	1/1000

20
21

西日本高速道路（株）四国支社

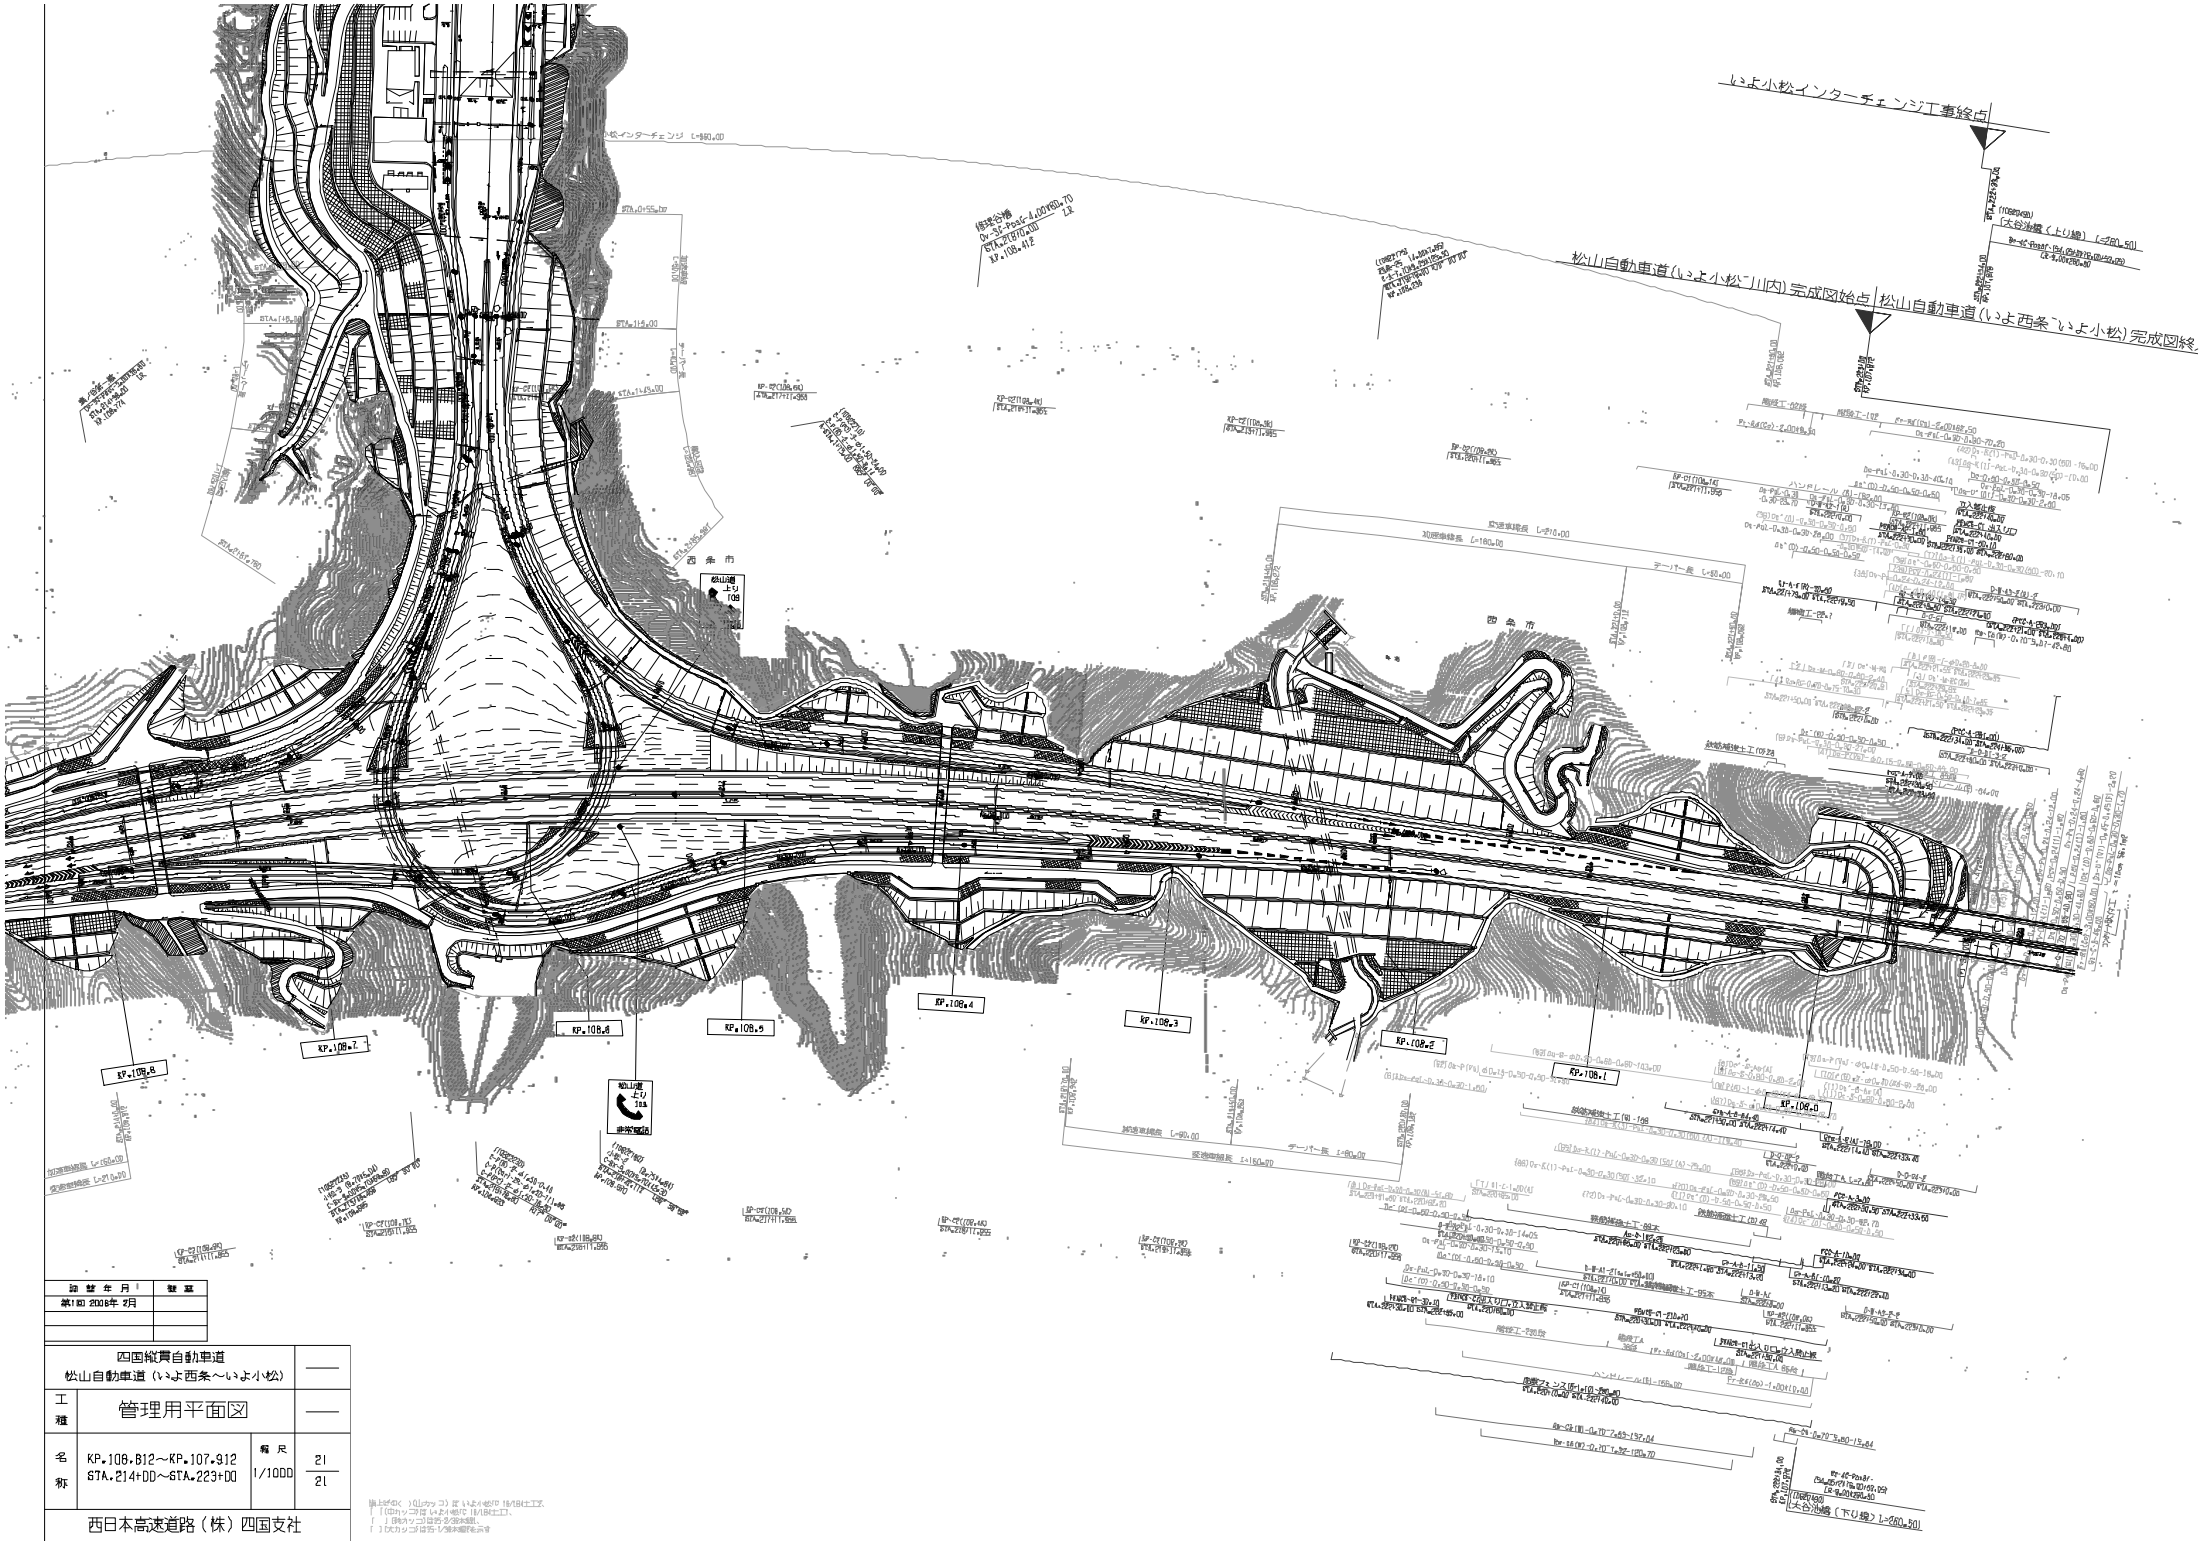

訂正年月	備考
第1回 2008年 2月	

四国縦貫自動車道 松山自動車道（いよ西条～いよ小松）			——
工種	管理用平面図		——
名称	KP.108.812～KP.107.912 STA.214+00～STA.223+00	縮尺 1/1000	21 21
西日本高速道路（株）四国支社			

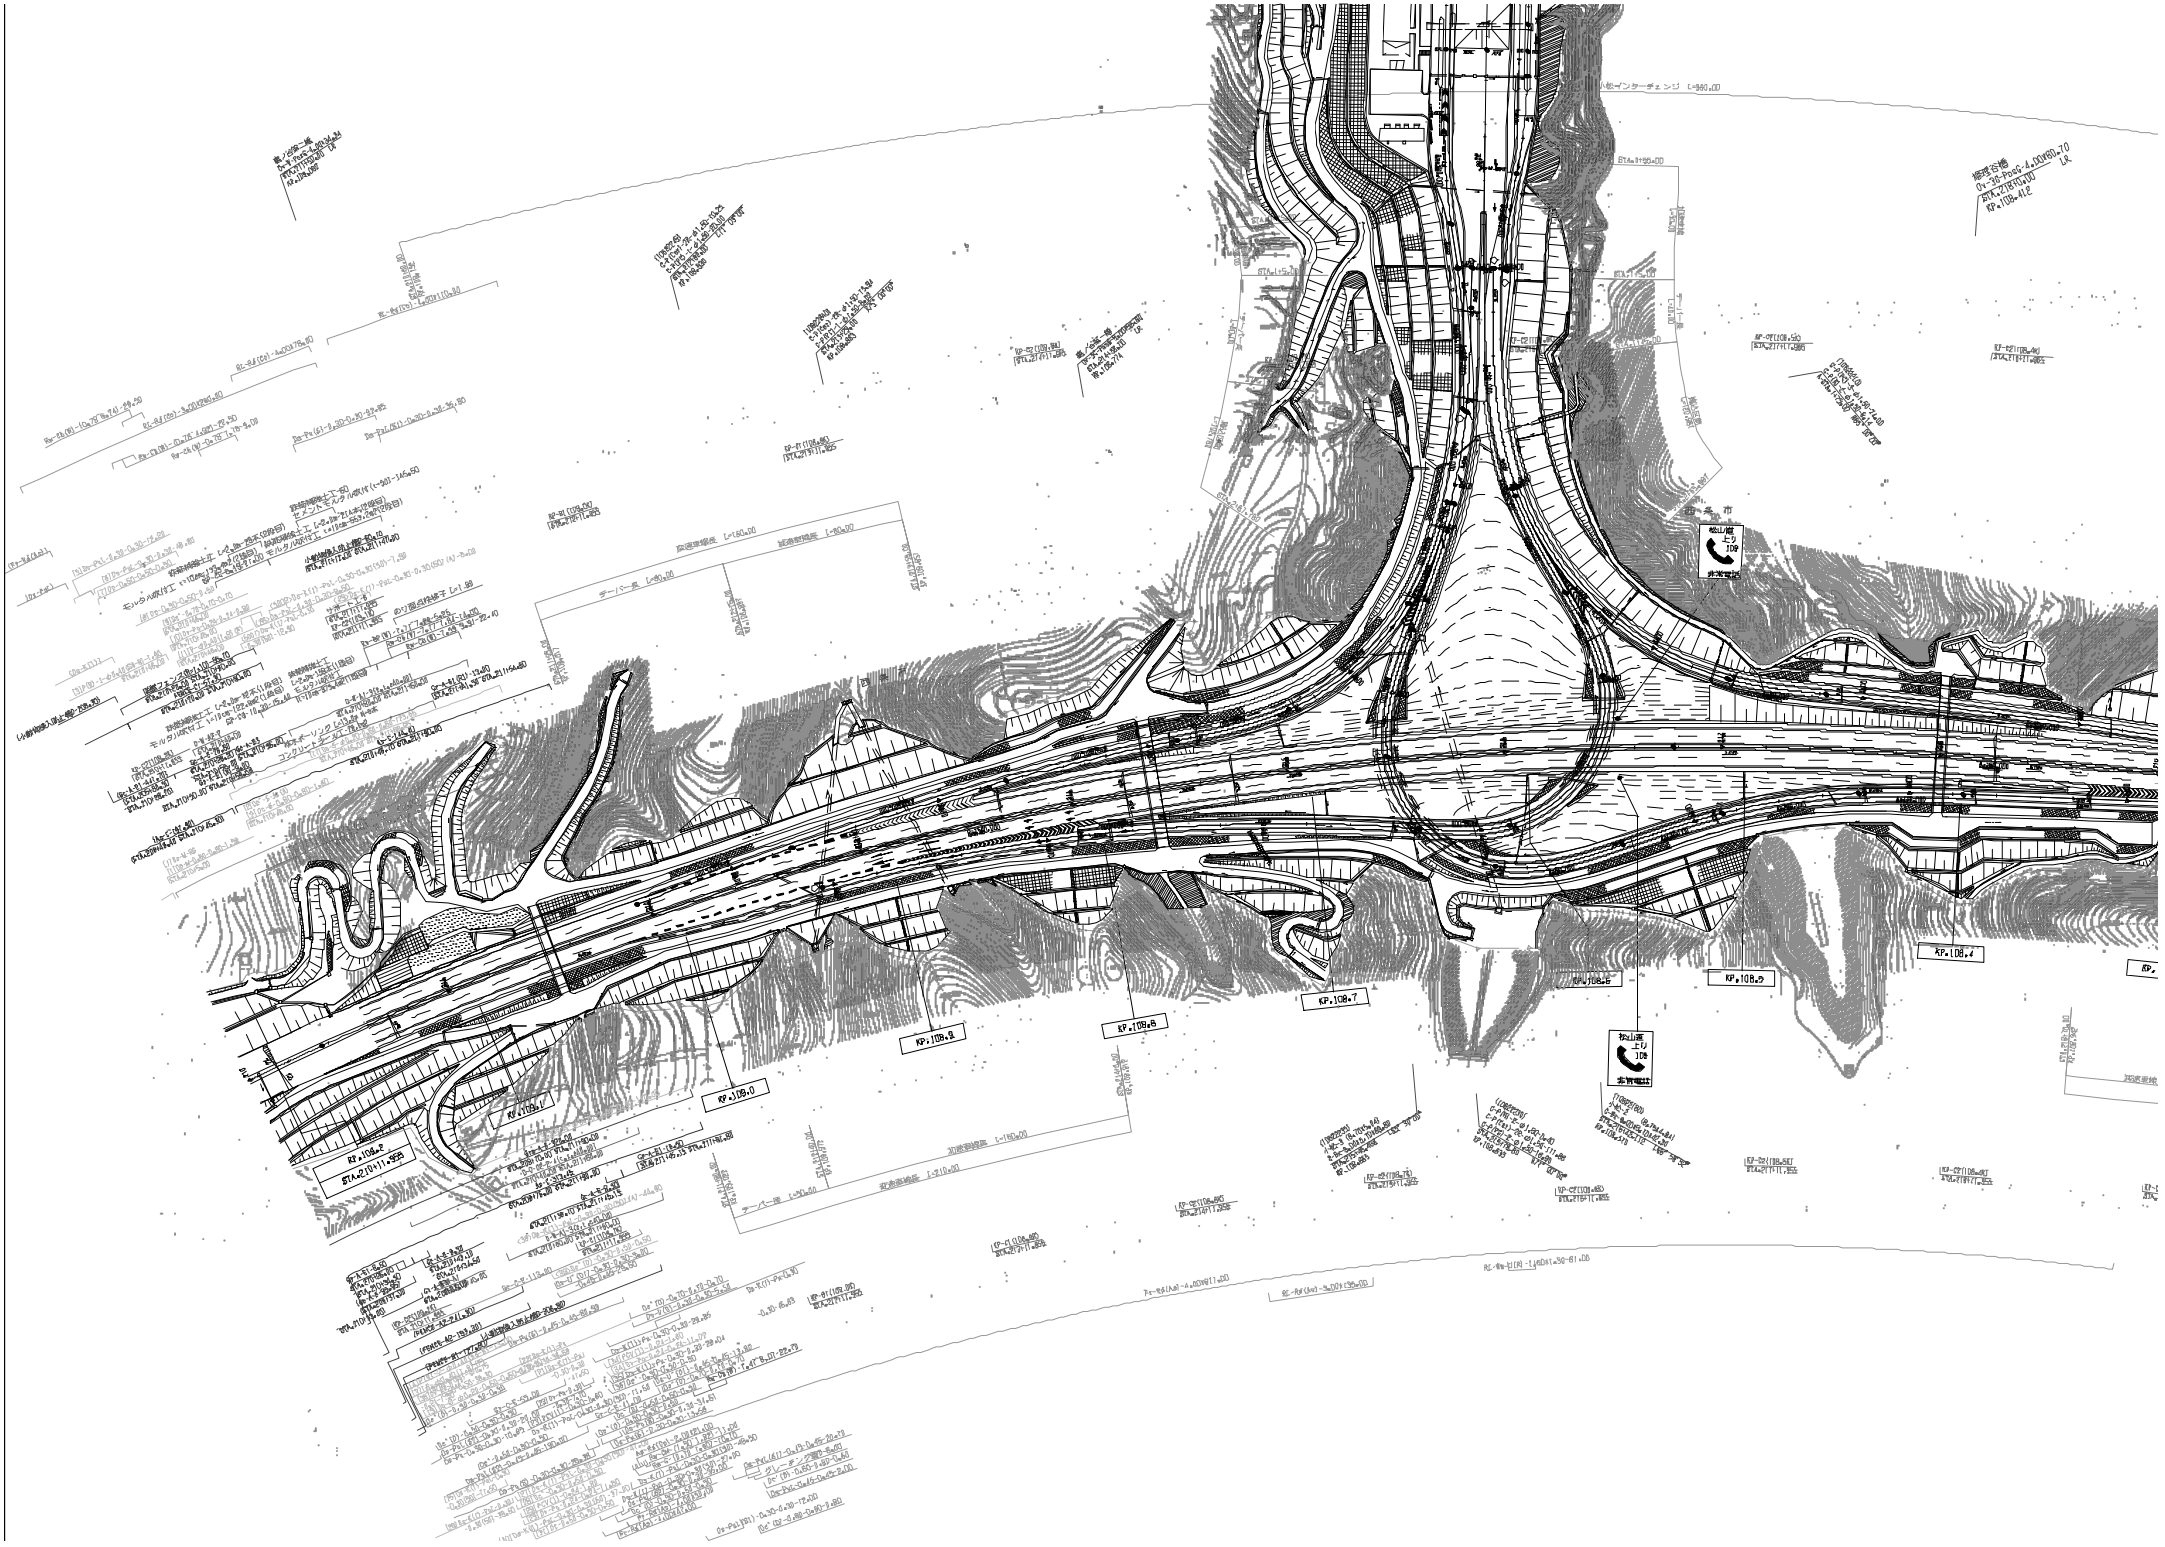

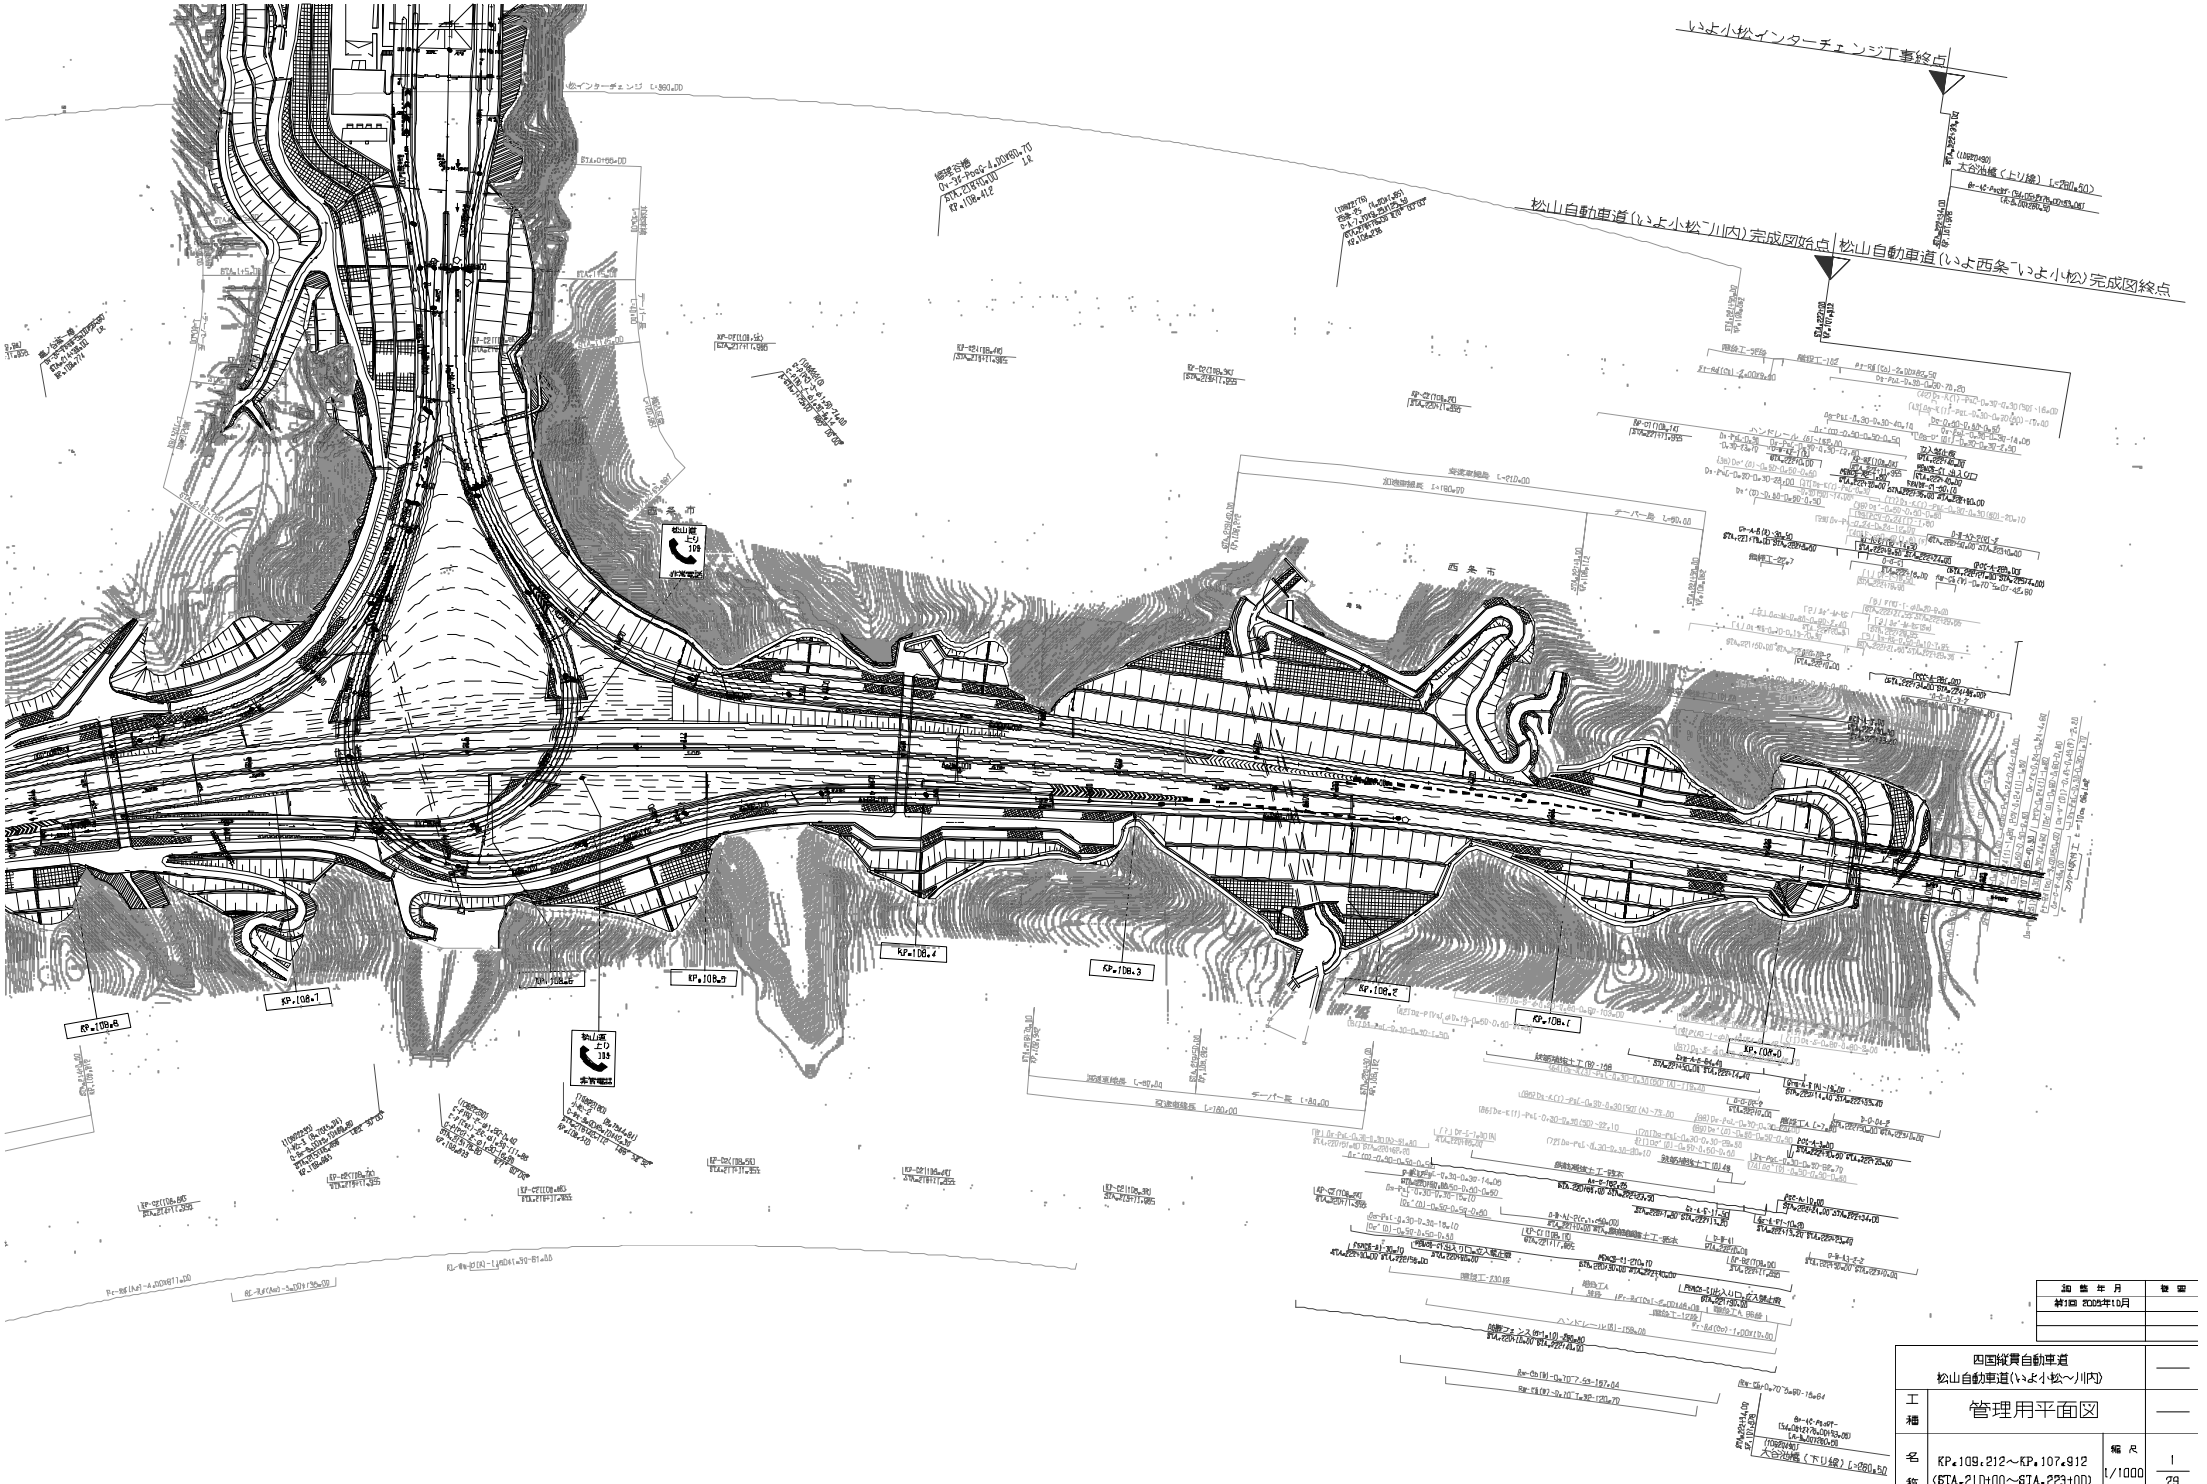

記載年月	備考
第1回 2005年10月	

四国縦貫自動車道 松山自動車道（いよ小松～川内）			——
工種	管理用平面図		——
名称	KP.109.212～KP.107.912 (STA.210+00～STA.223+00)	縮尺 1/1000	1 29

西日本高速道路（株）四国支社

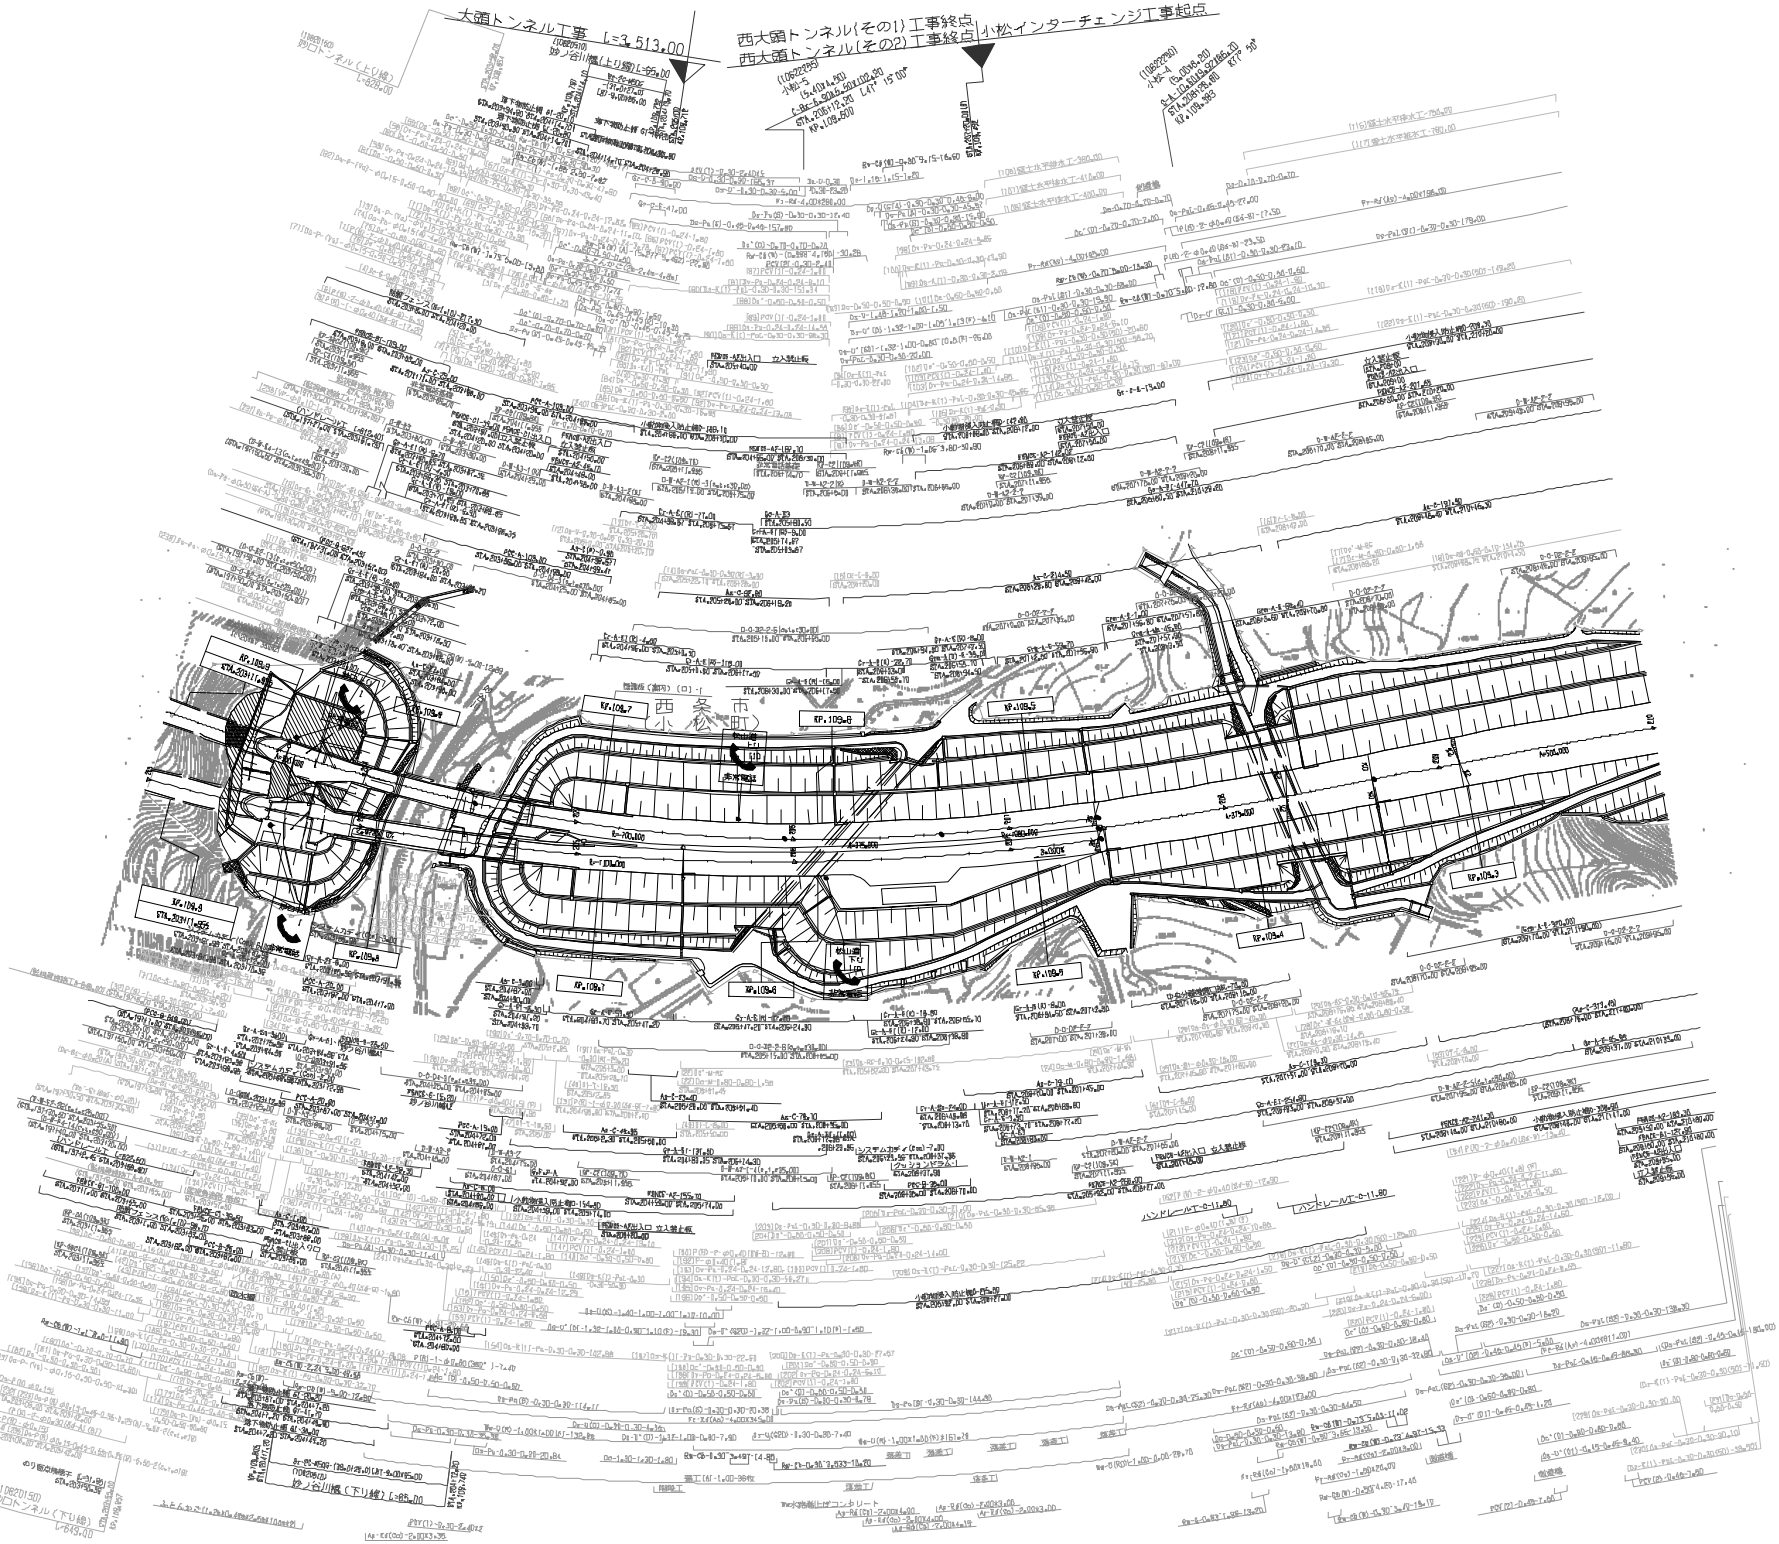

記載年月	備考
第1回 2025年10月	

四国縦貫自動車道 松山自動車道(いよ小松～川内)			——
工種	管理用平面図		——
名称	KP.109.912～KP.109.212 (STA.203+00～STA.210+00)	縮尺 1/1000	2 29

西日本高速道路(株)四国支社

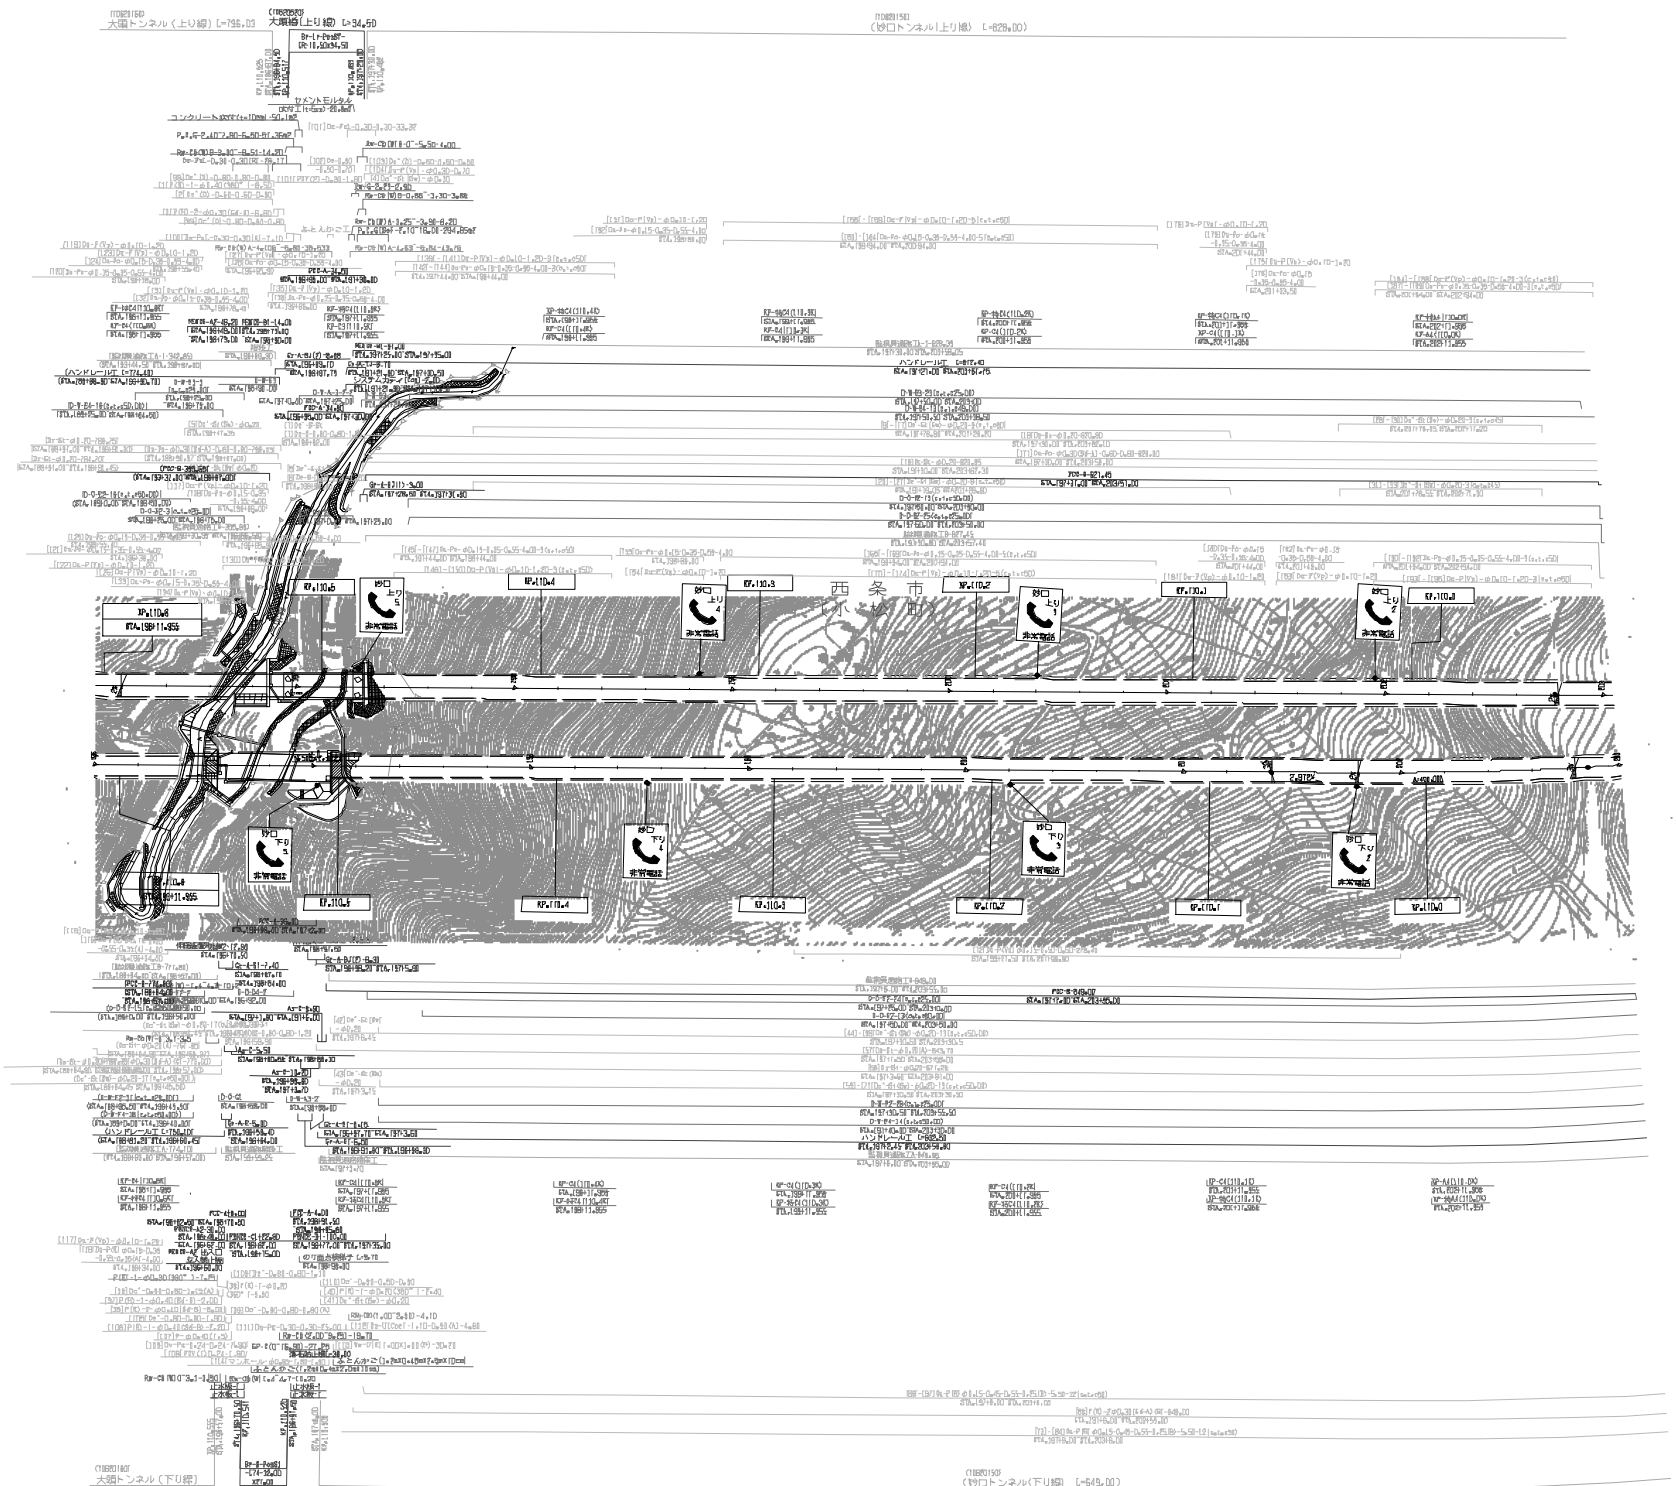

記載年月	備考
第1回 2005年10月	

四国縦貫自動車道 松山自動車道（いよ小松～川内）			——
工種	管理用平面図		——
名称	KP.110.612～KP.109.912 (STA.195+00～STA.203+00)	縮尺 1/1000	3 29

西日本高速道路(株)四国支社

記号	年月	備考
第1回	2025年10月	

四国縦貫自動車道 松山自動車道(いよ小松～川内)			——
工種	管理用平面図		——
名称	KP.111.312～KP.110.612 (STA.189+00～STA.196+00)	縮尺 1/1000	4 29

西日本高速道路(株)四国支社

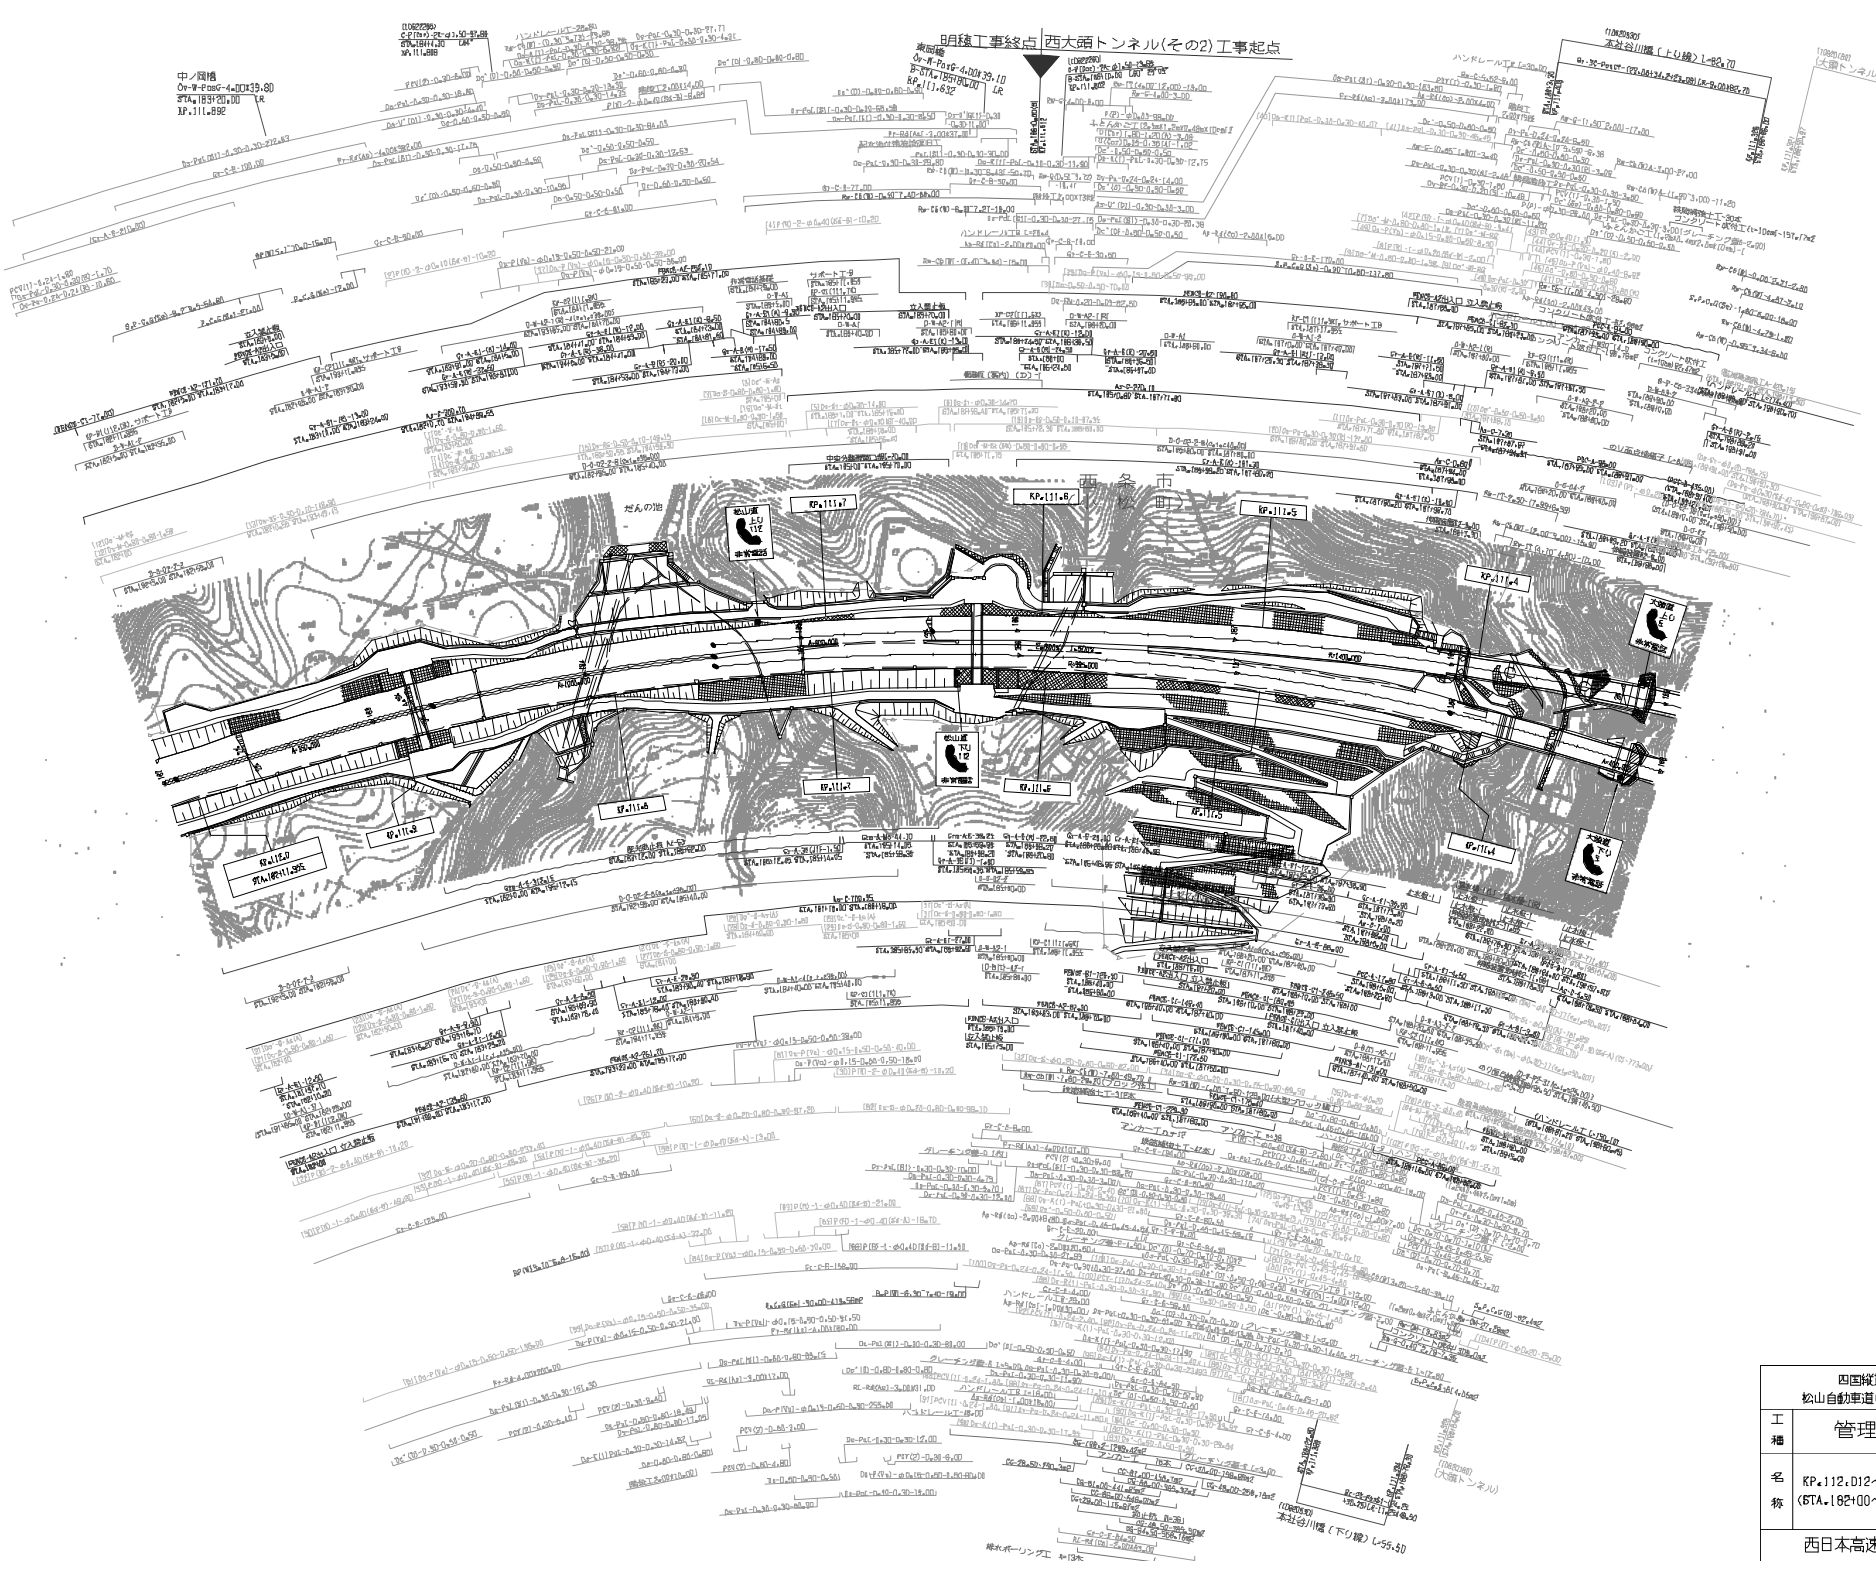

記 載 年 月	備 考
第1回 2005年10月	

四国縦貫自動車道 松山自動車道(いよ小松～川内)			——
工種	管理用平面図		——
名称	KP.112.012～KP.111.312 (STA.182+00～STA.189+00)	縮尺 1/1000	5 / 29

西日本高速道路(株)四国支社

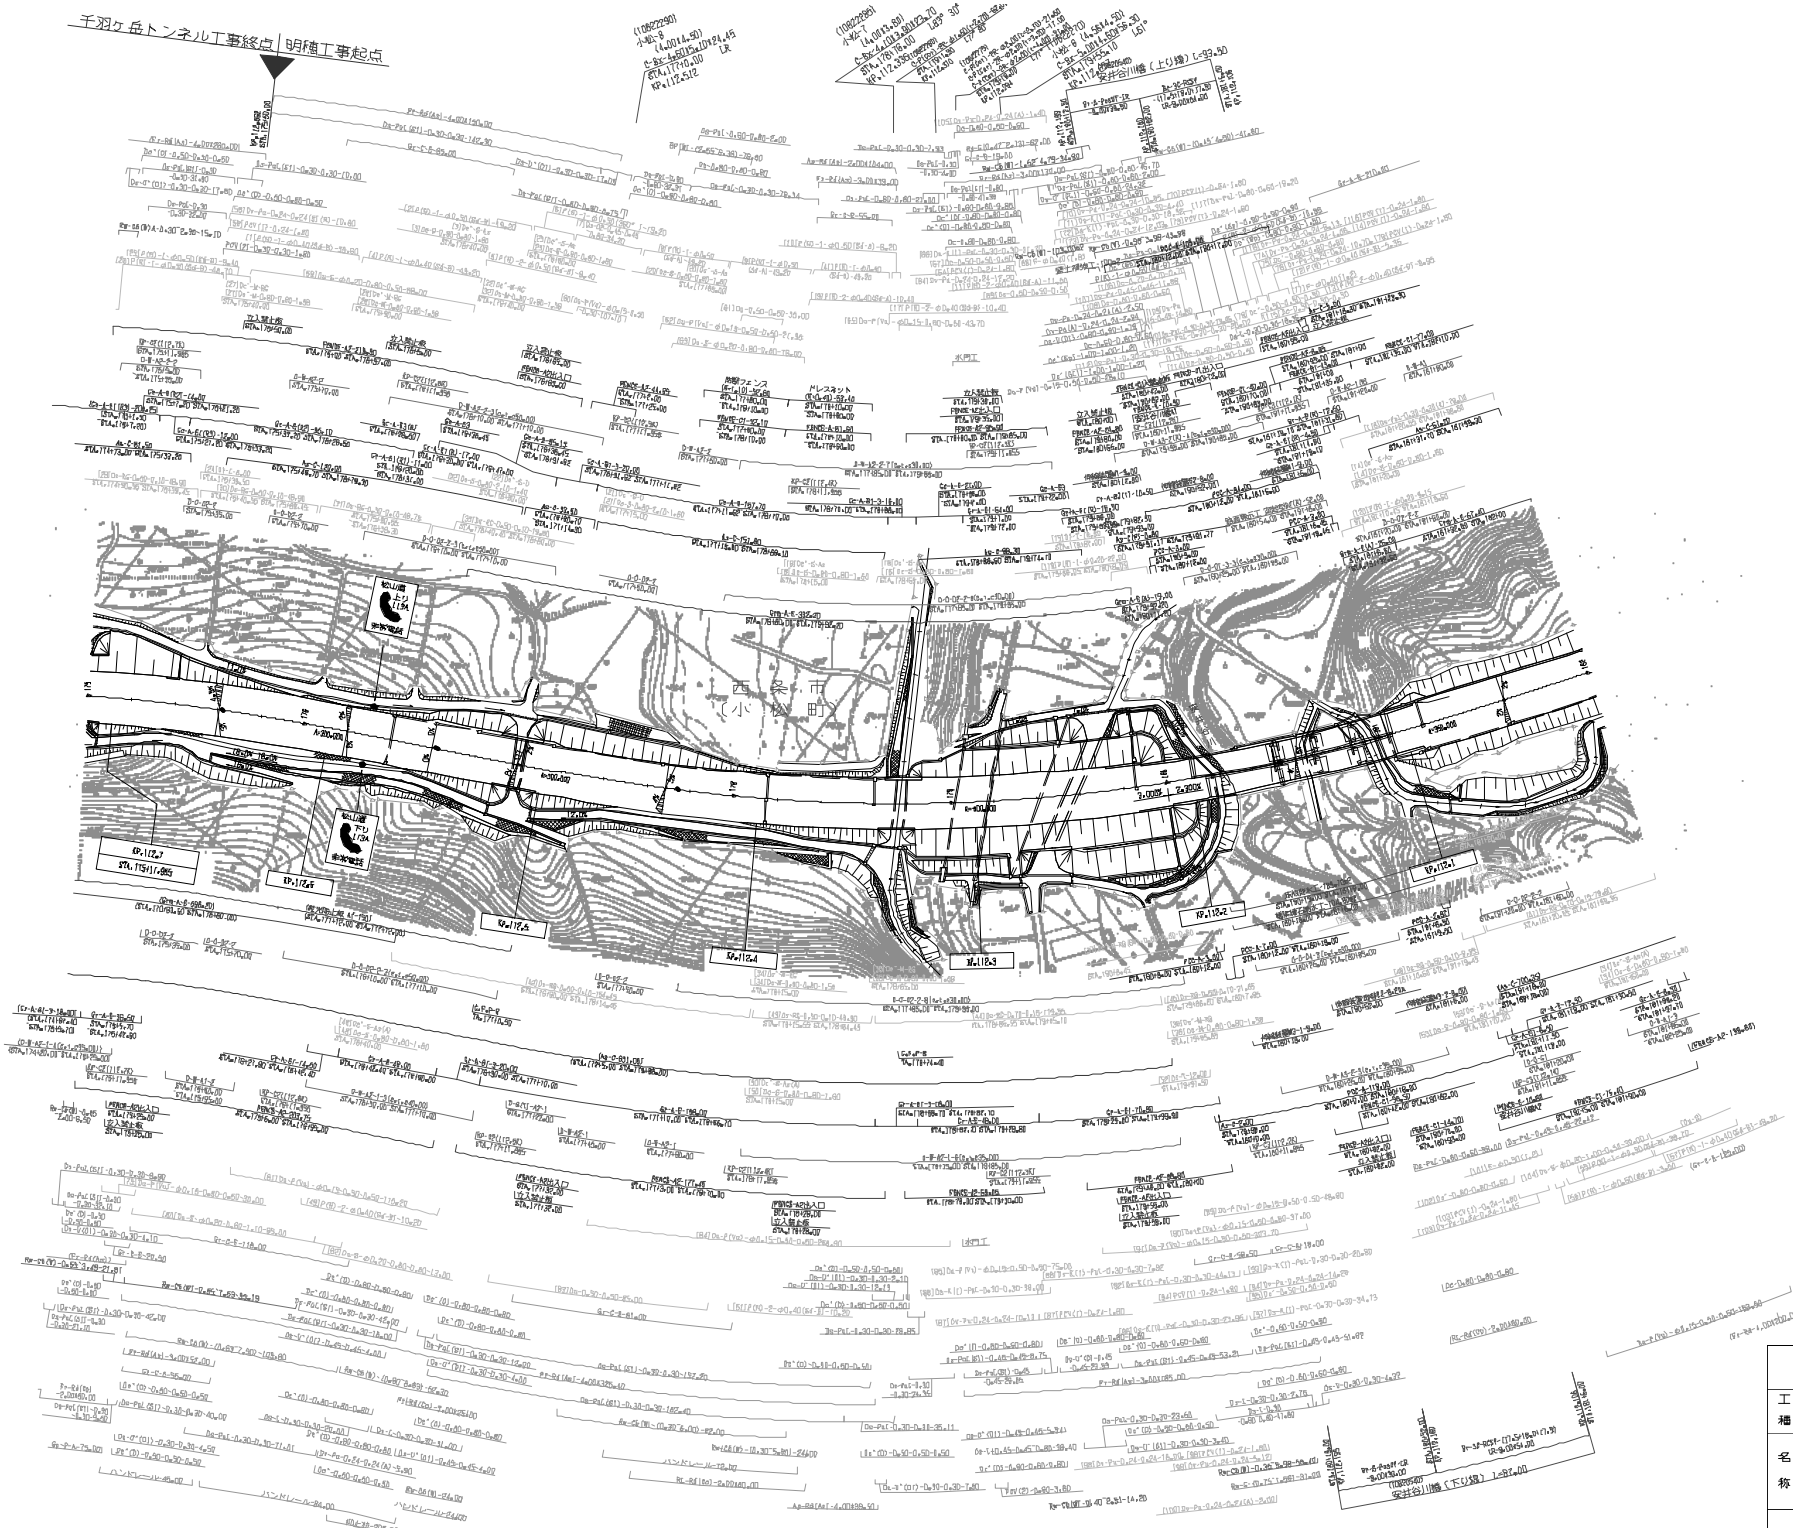

記載年月	備考
第1回 2025年10月	

四国横貫自動車道 松山自動車道(いよ小松～川内)			——
工種	管理用平面図		——
名称	KP.112.712～KP.112.012 (STA.175+00～STA.182+00)	縮尺 1/1000	6 29

西日本高速道路(株)四国支社

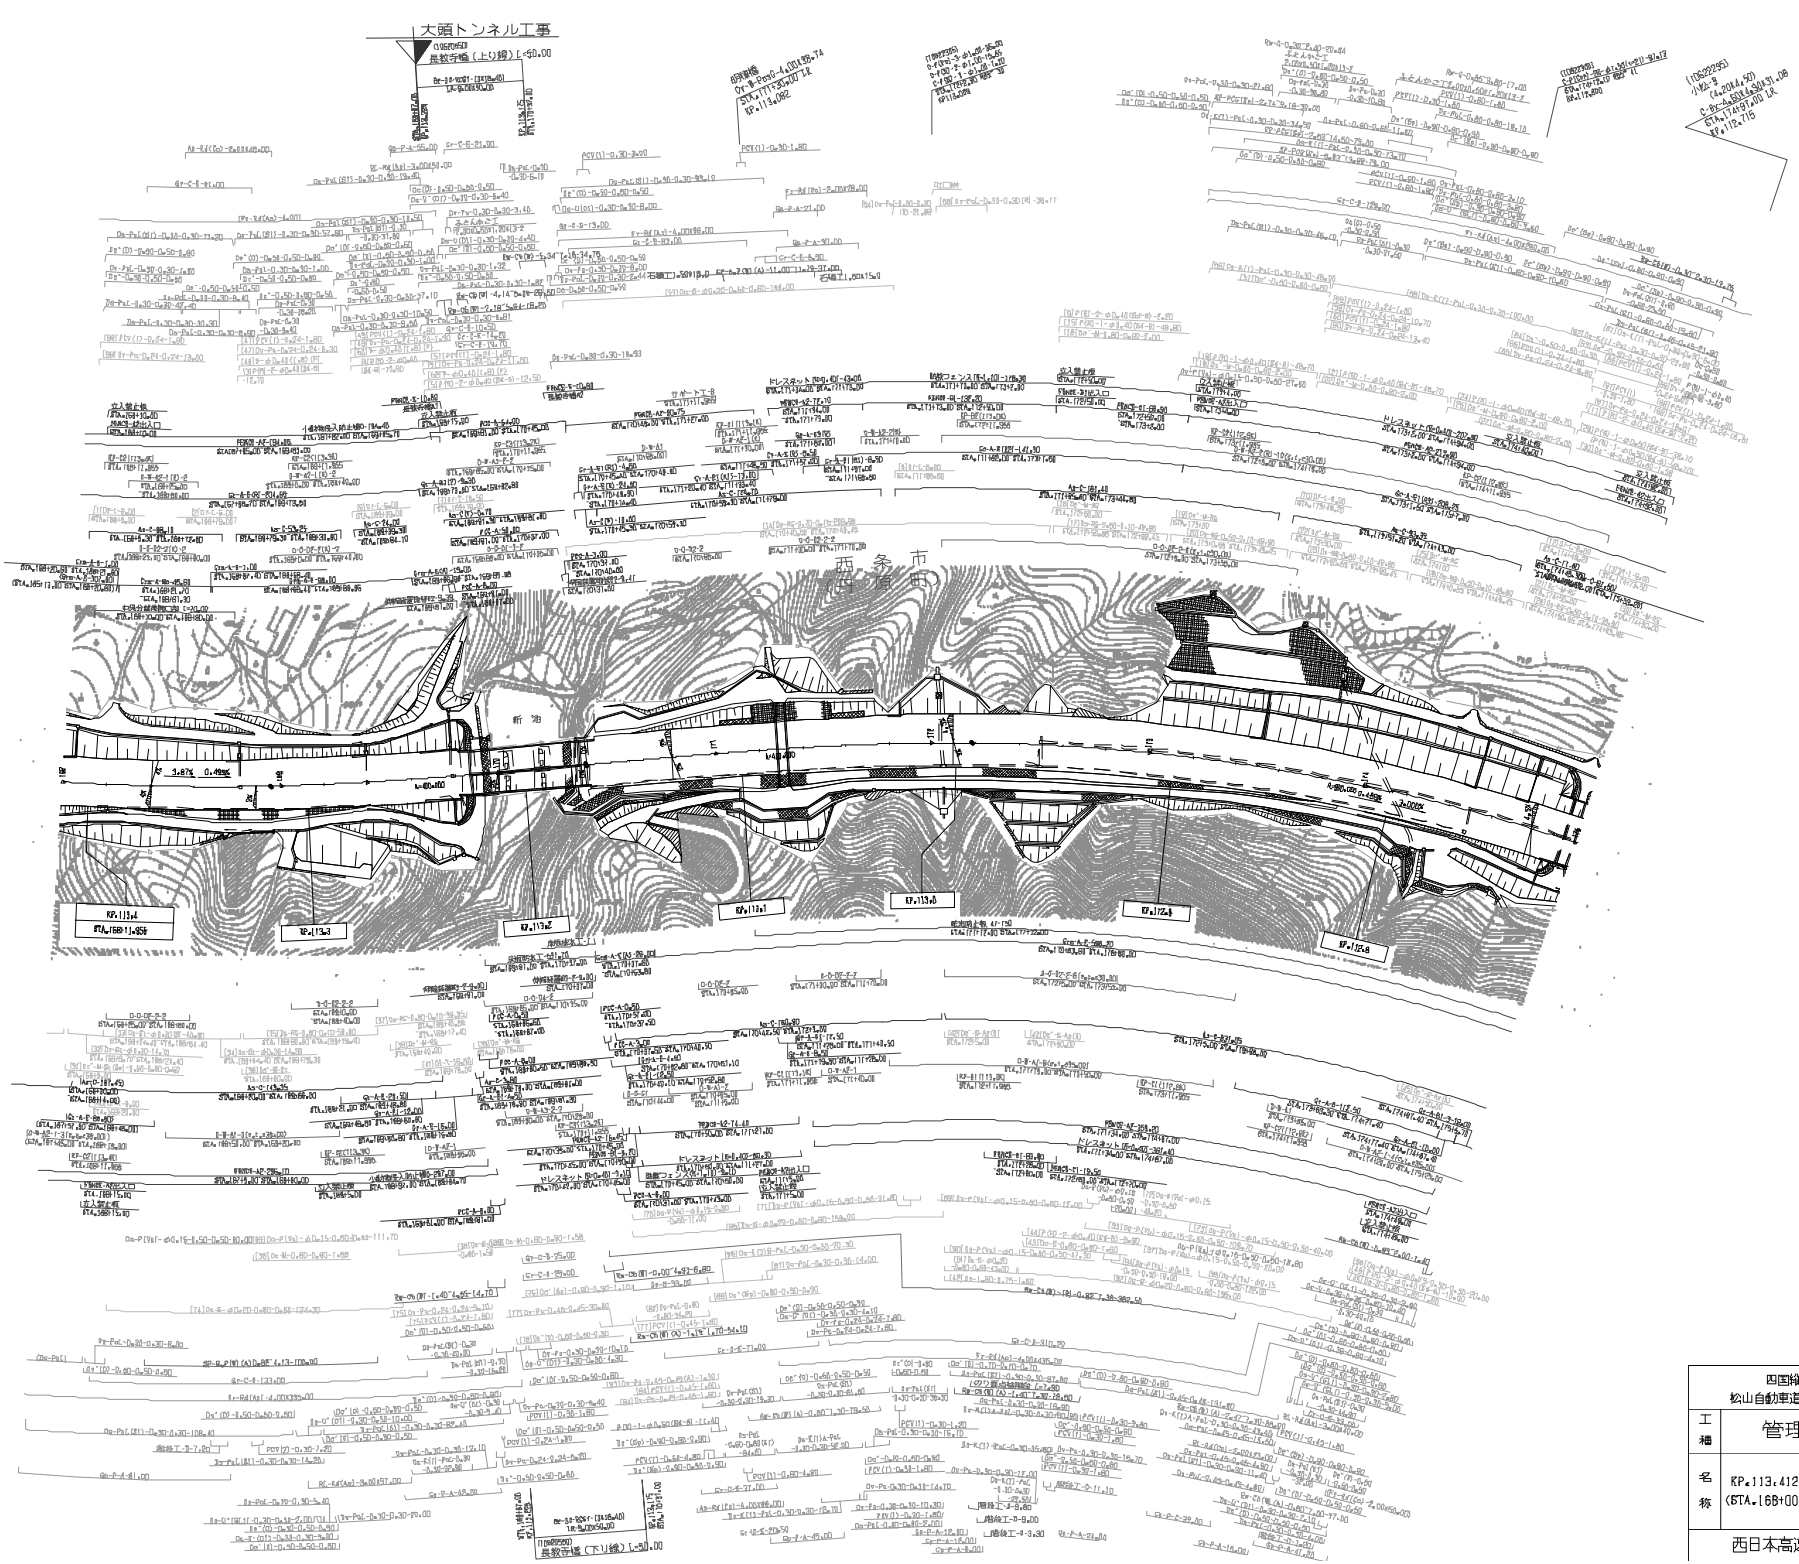

記載年月	備考
第1回 2005年10月	

四国縦貫自動車道 松山自動車道（いよ小松～川内）			——
工種	管理用平面図		——
名称	KP.113.412～KP.112.712 (STA.168+00～STA.175+00)	縮尺 1/1000	7 29

西日本高速道路(株)四国支社

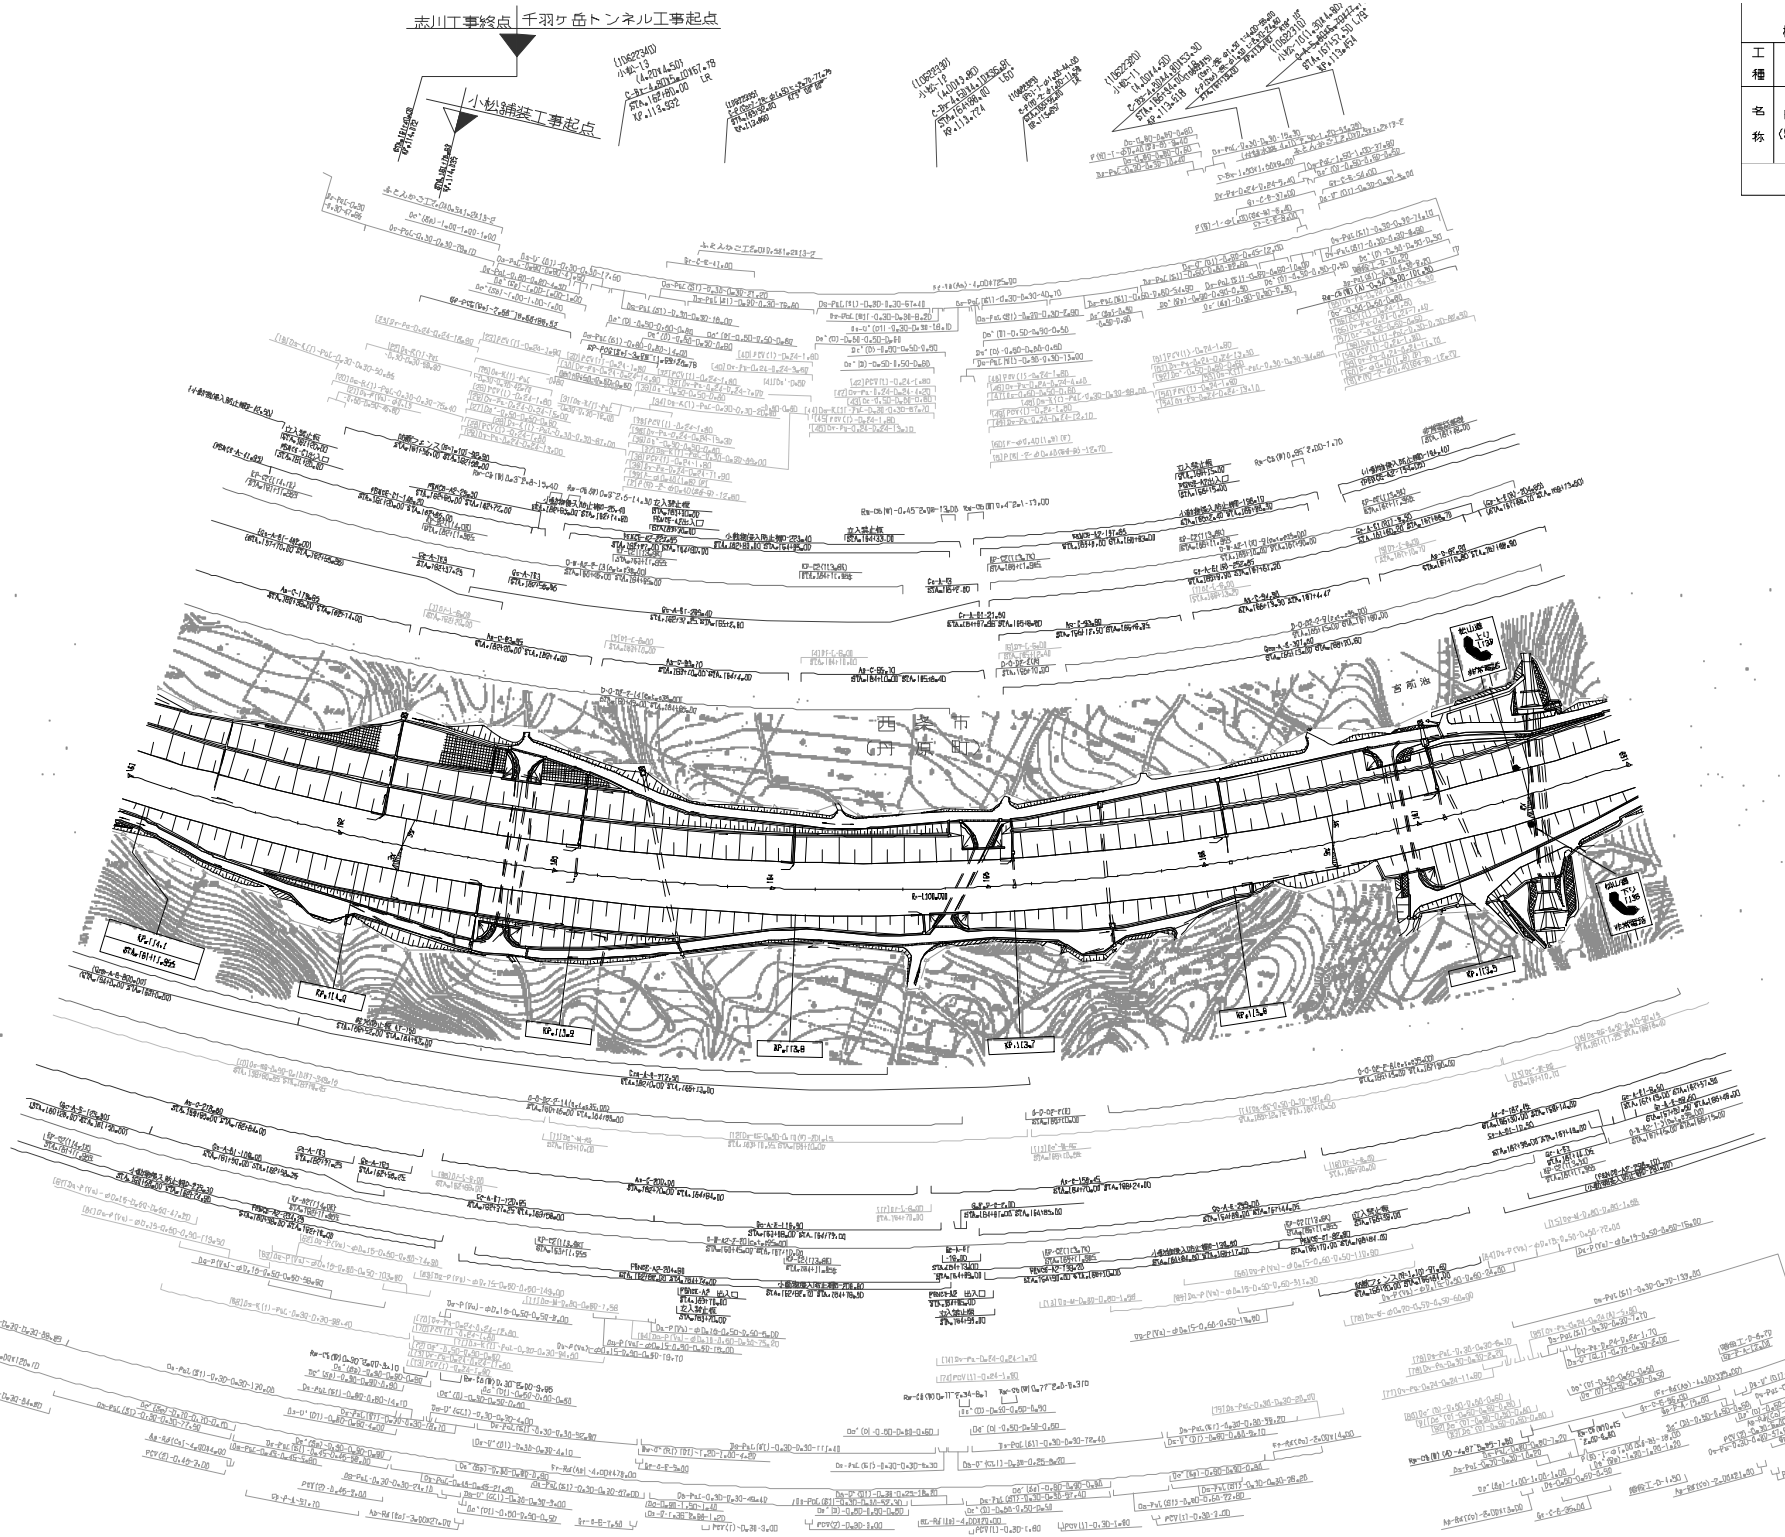

四国横貫自動車道 松山自動車道(いよ小松～川内)			
工種	管理用平面図		
名称	KP.114.112～KP.113.412 (STA.161+00～STA.168+00)	縮尺 1/1000	B 29
西日本高速道路(株)四国支社			

調整年月	概要
第1回 2005年10月	

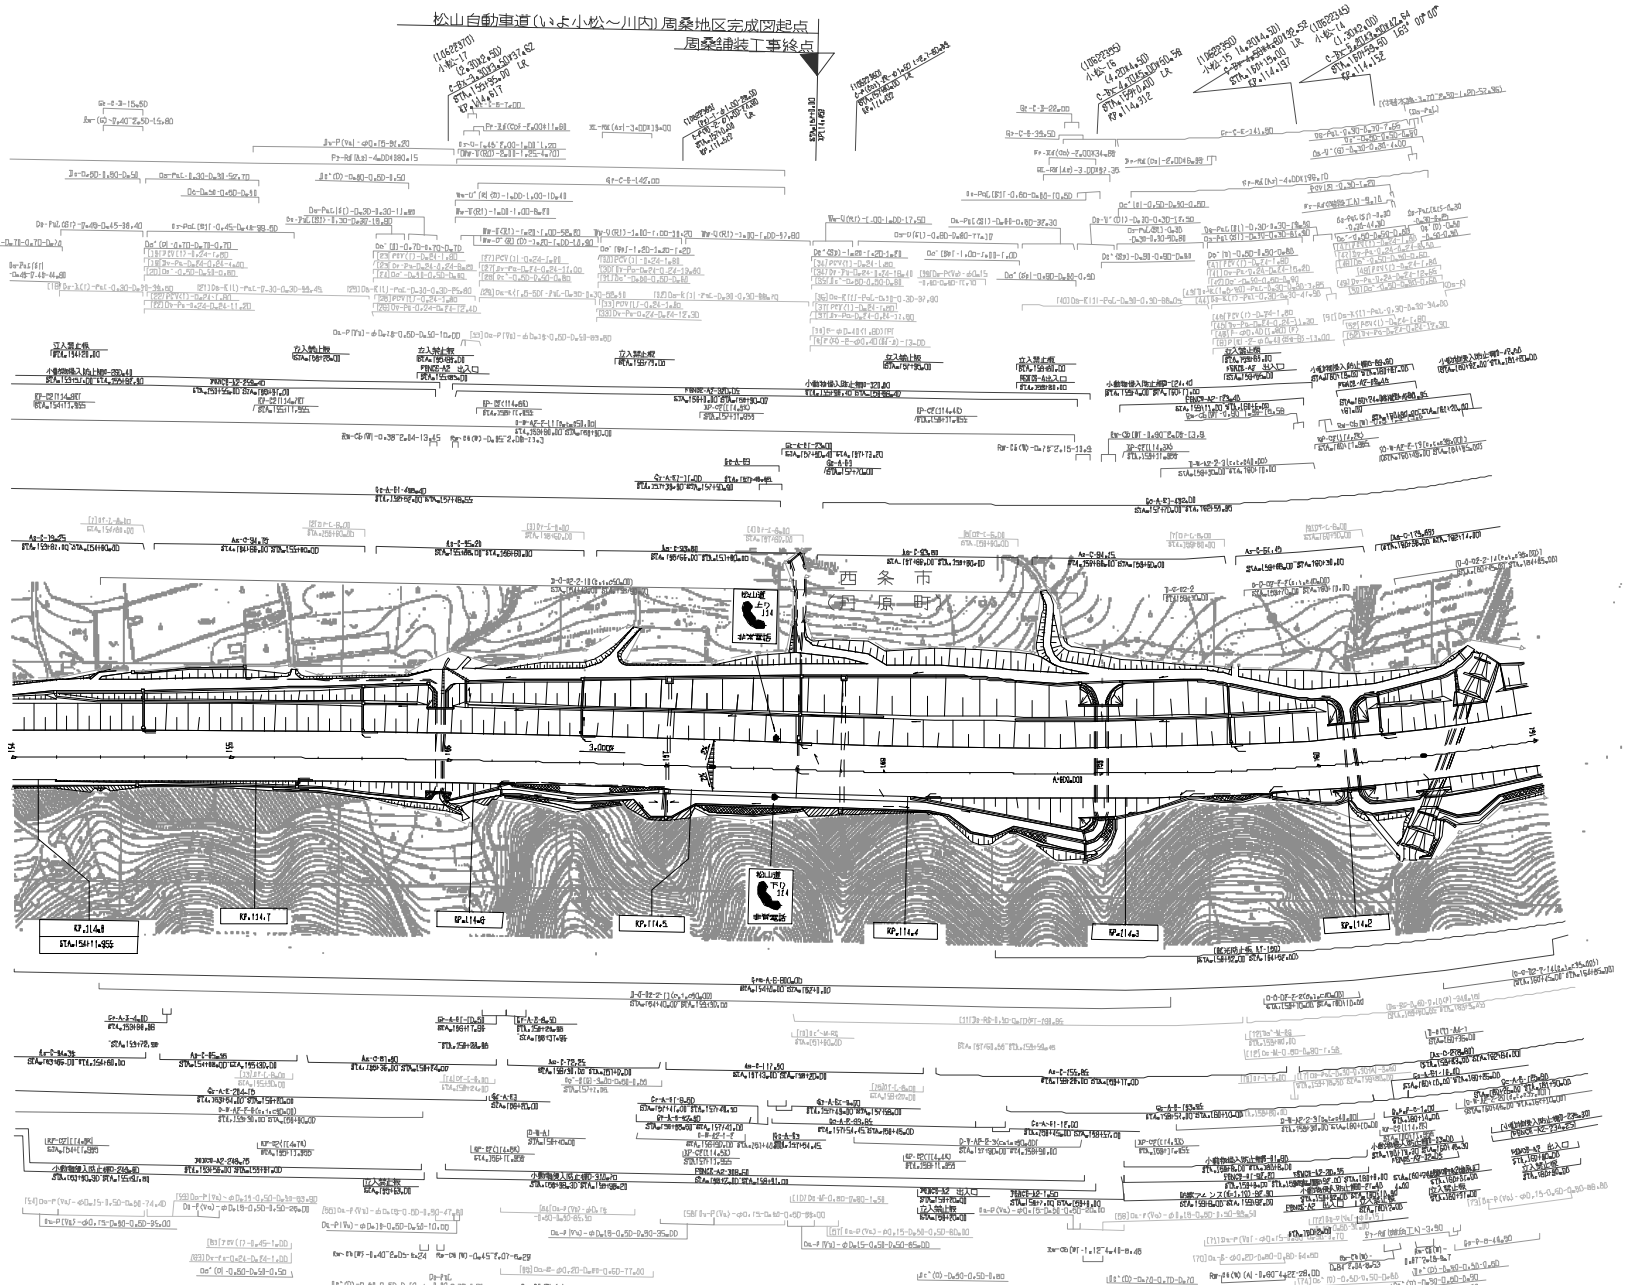

知悉年月	備考
第1回 2025年10月	

四国縦貫自動車道 松山自動車道(いよ小松～川内)			――
工種	管理用平面図		――
名称	KP.114.812～KP.114.112 (STA.154+00～STA.161+00)	縮尺 1/1000	9 29

西日本高速道路(株)四国支社

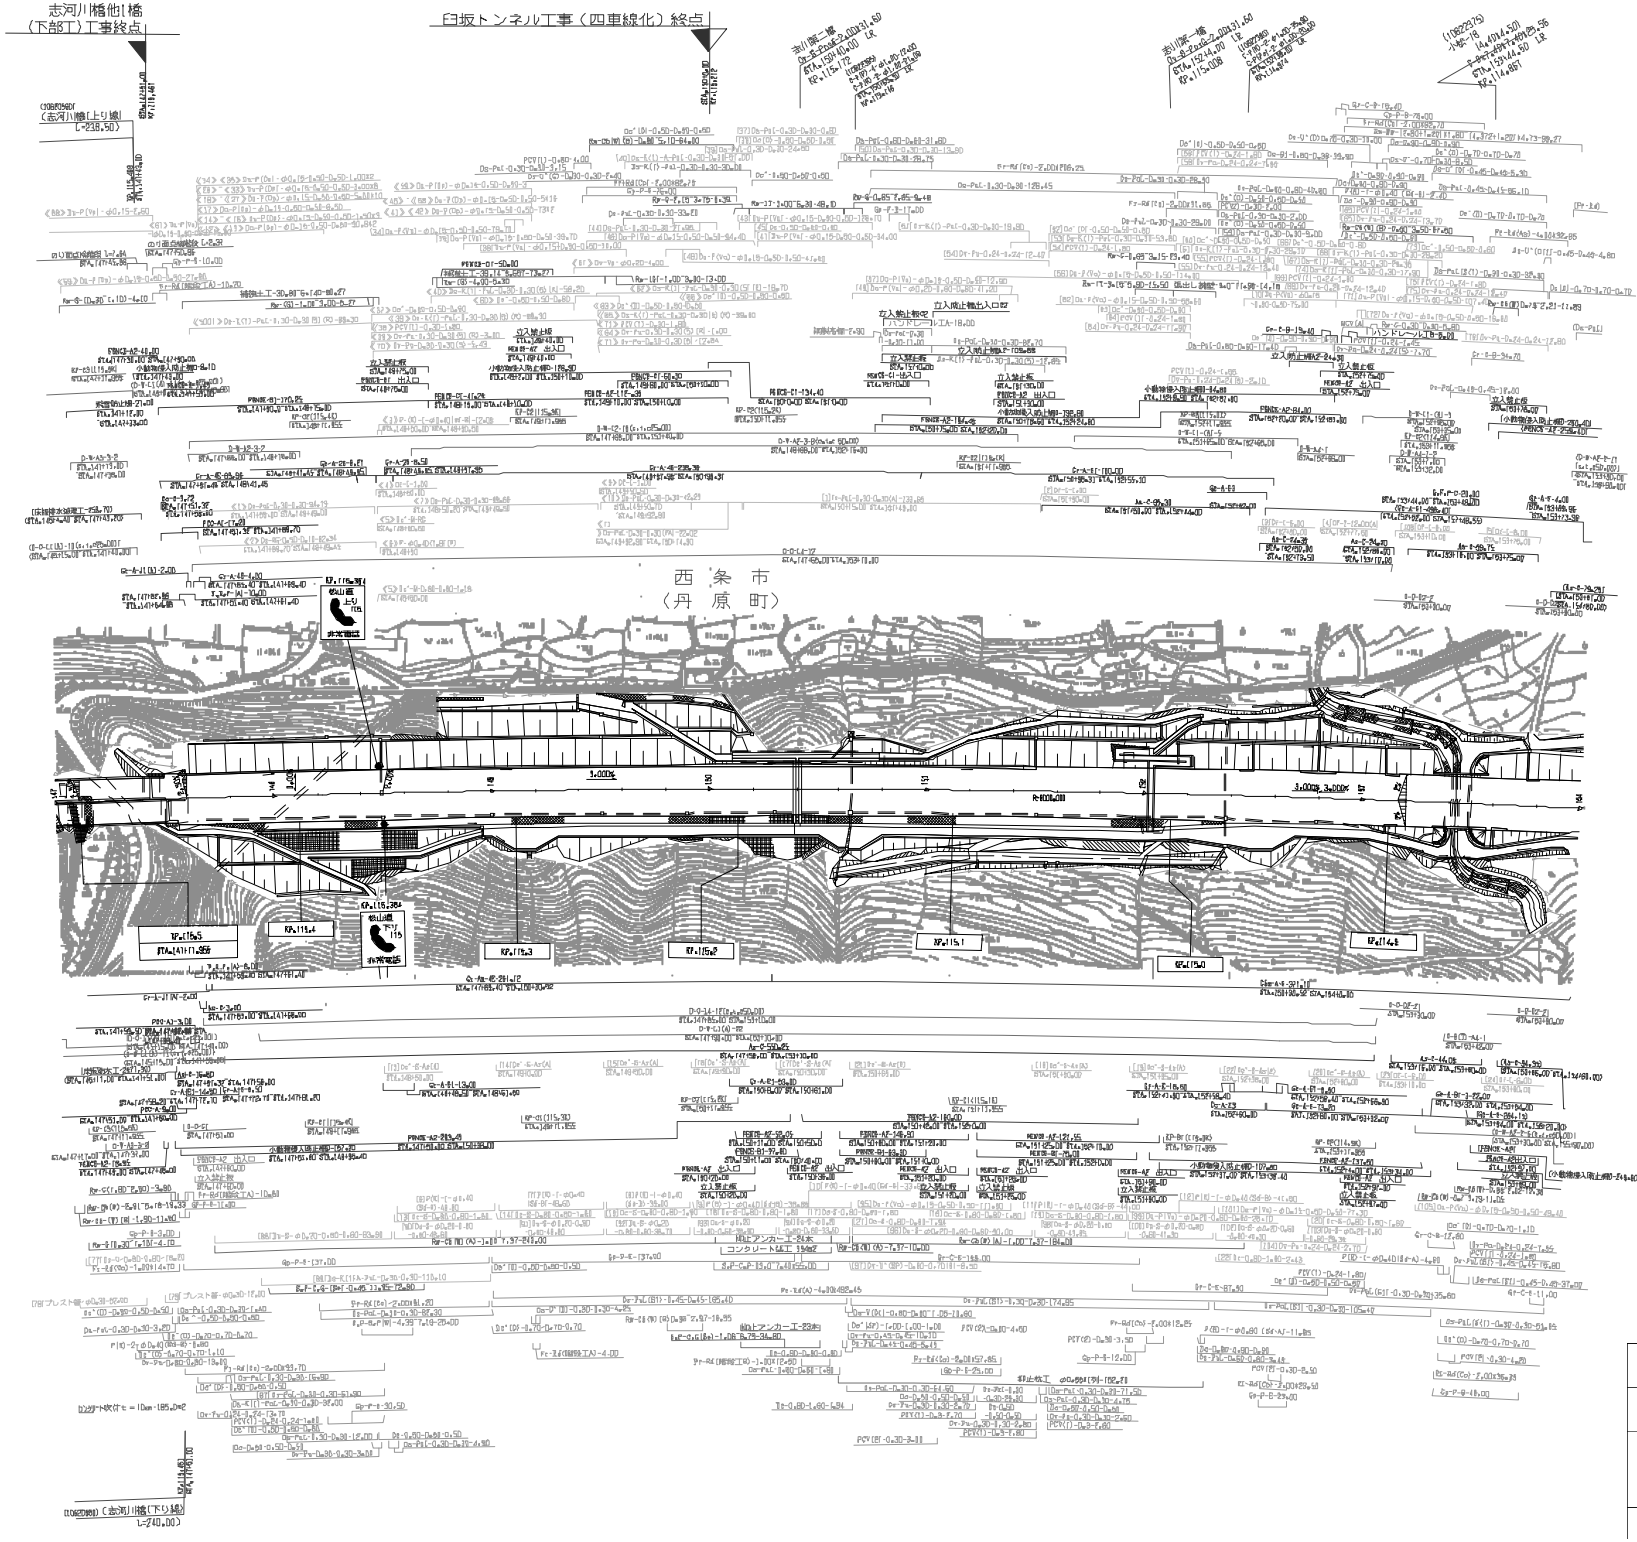

記号	年月	備考
	第1回 2020年10月	

四国縦貫自動車道 松山自動車道（いよ小松～川内）			——
工種	管理用平面図		——
名称	KP.115.512～KP.114.812 (STA.147+00～STA.154+00)	縮尺 1/1000	10 29

西日本高速道路（株）四国支社

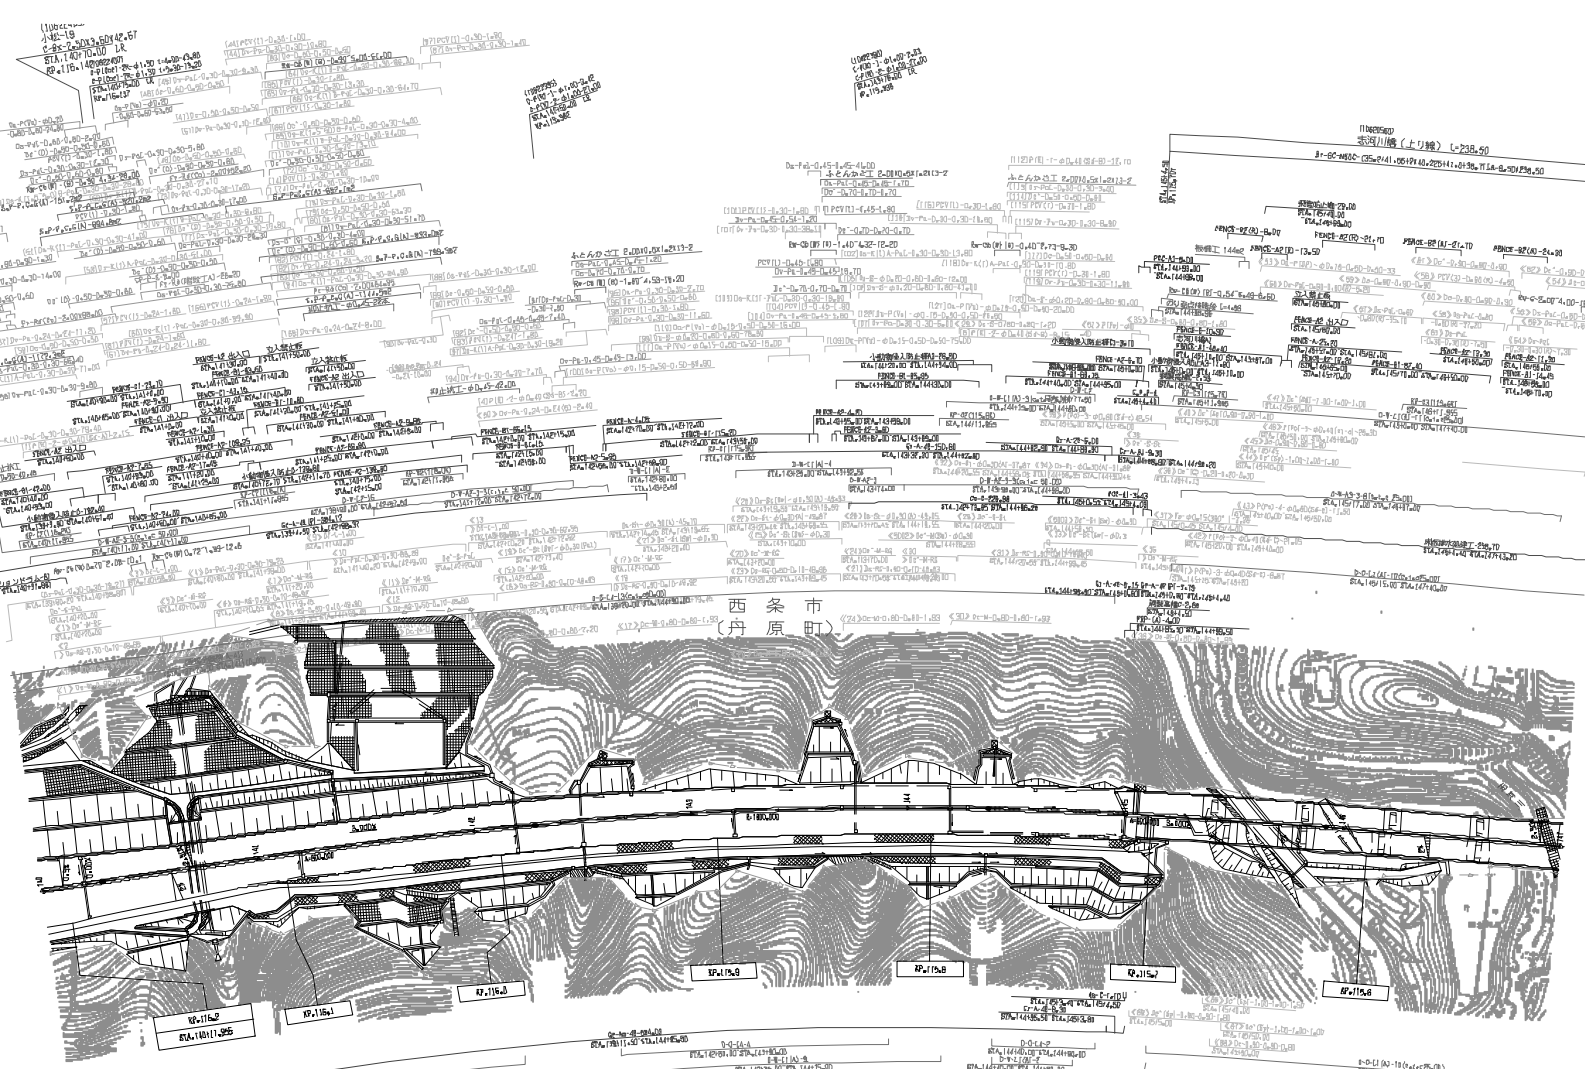

記載年月	備考
第1回 2025年10月	

四国縦貫自動車道 松山自動車道(いよ小松～川内)			——
工種	管理用平面図		——
名称	KP.116.212～KP.115.512 (STA.140+00～STA.147+00)	縮尺 1/1000	11 29

西日本高速道路（株）四国支社

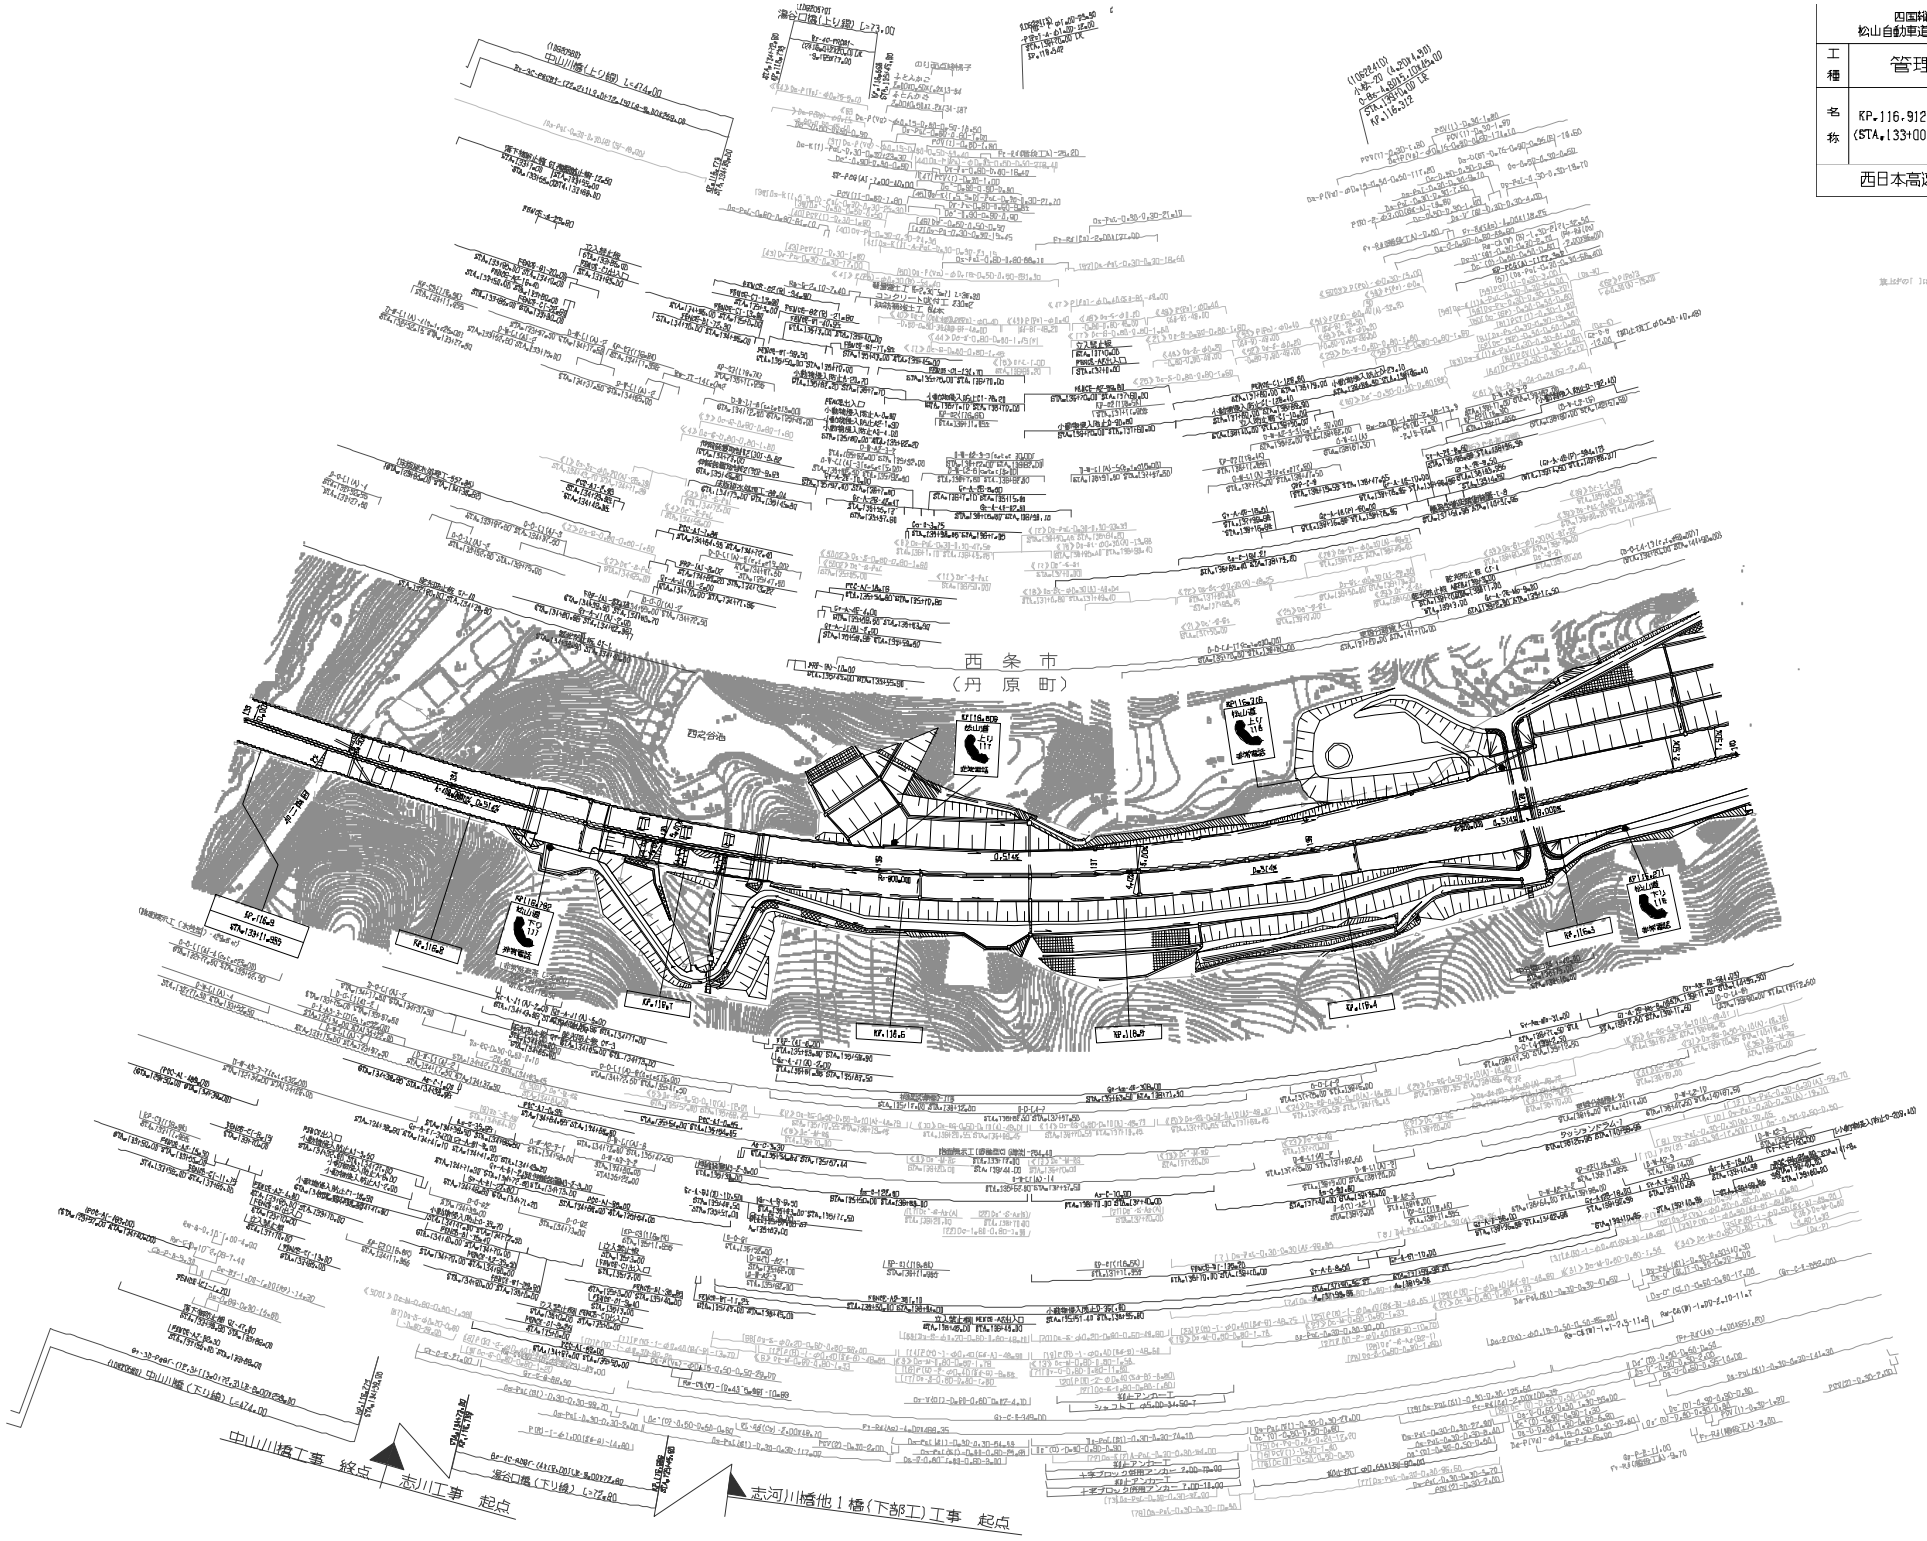

四国縦貫自動車道 松山自動車道(いよ小松～川内)			——
工種	管理用平面図		——
名称	KP.116.912～KP.116.212 (STA.133+00～STA.140+00)	縮尺 1/1000	12 29
西日本高速道路(株)四国支社			

調整年月	概要
第1回 2005年10月	

[illegible]は本線、（ ）は本線と、《 》は確認を示す

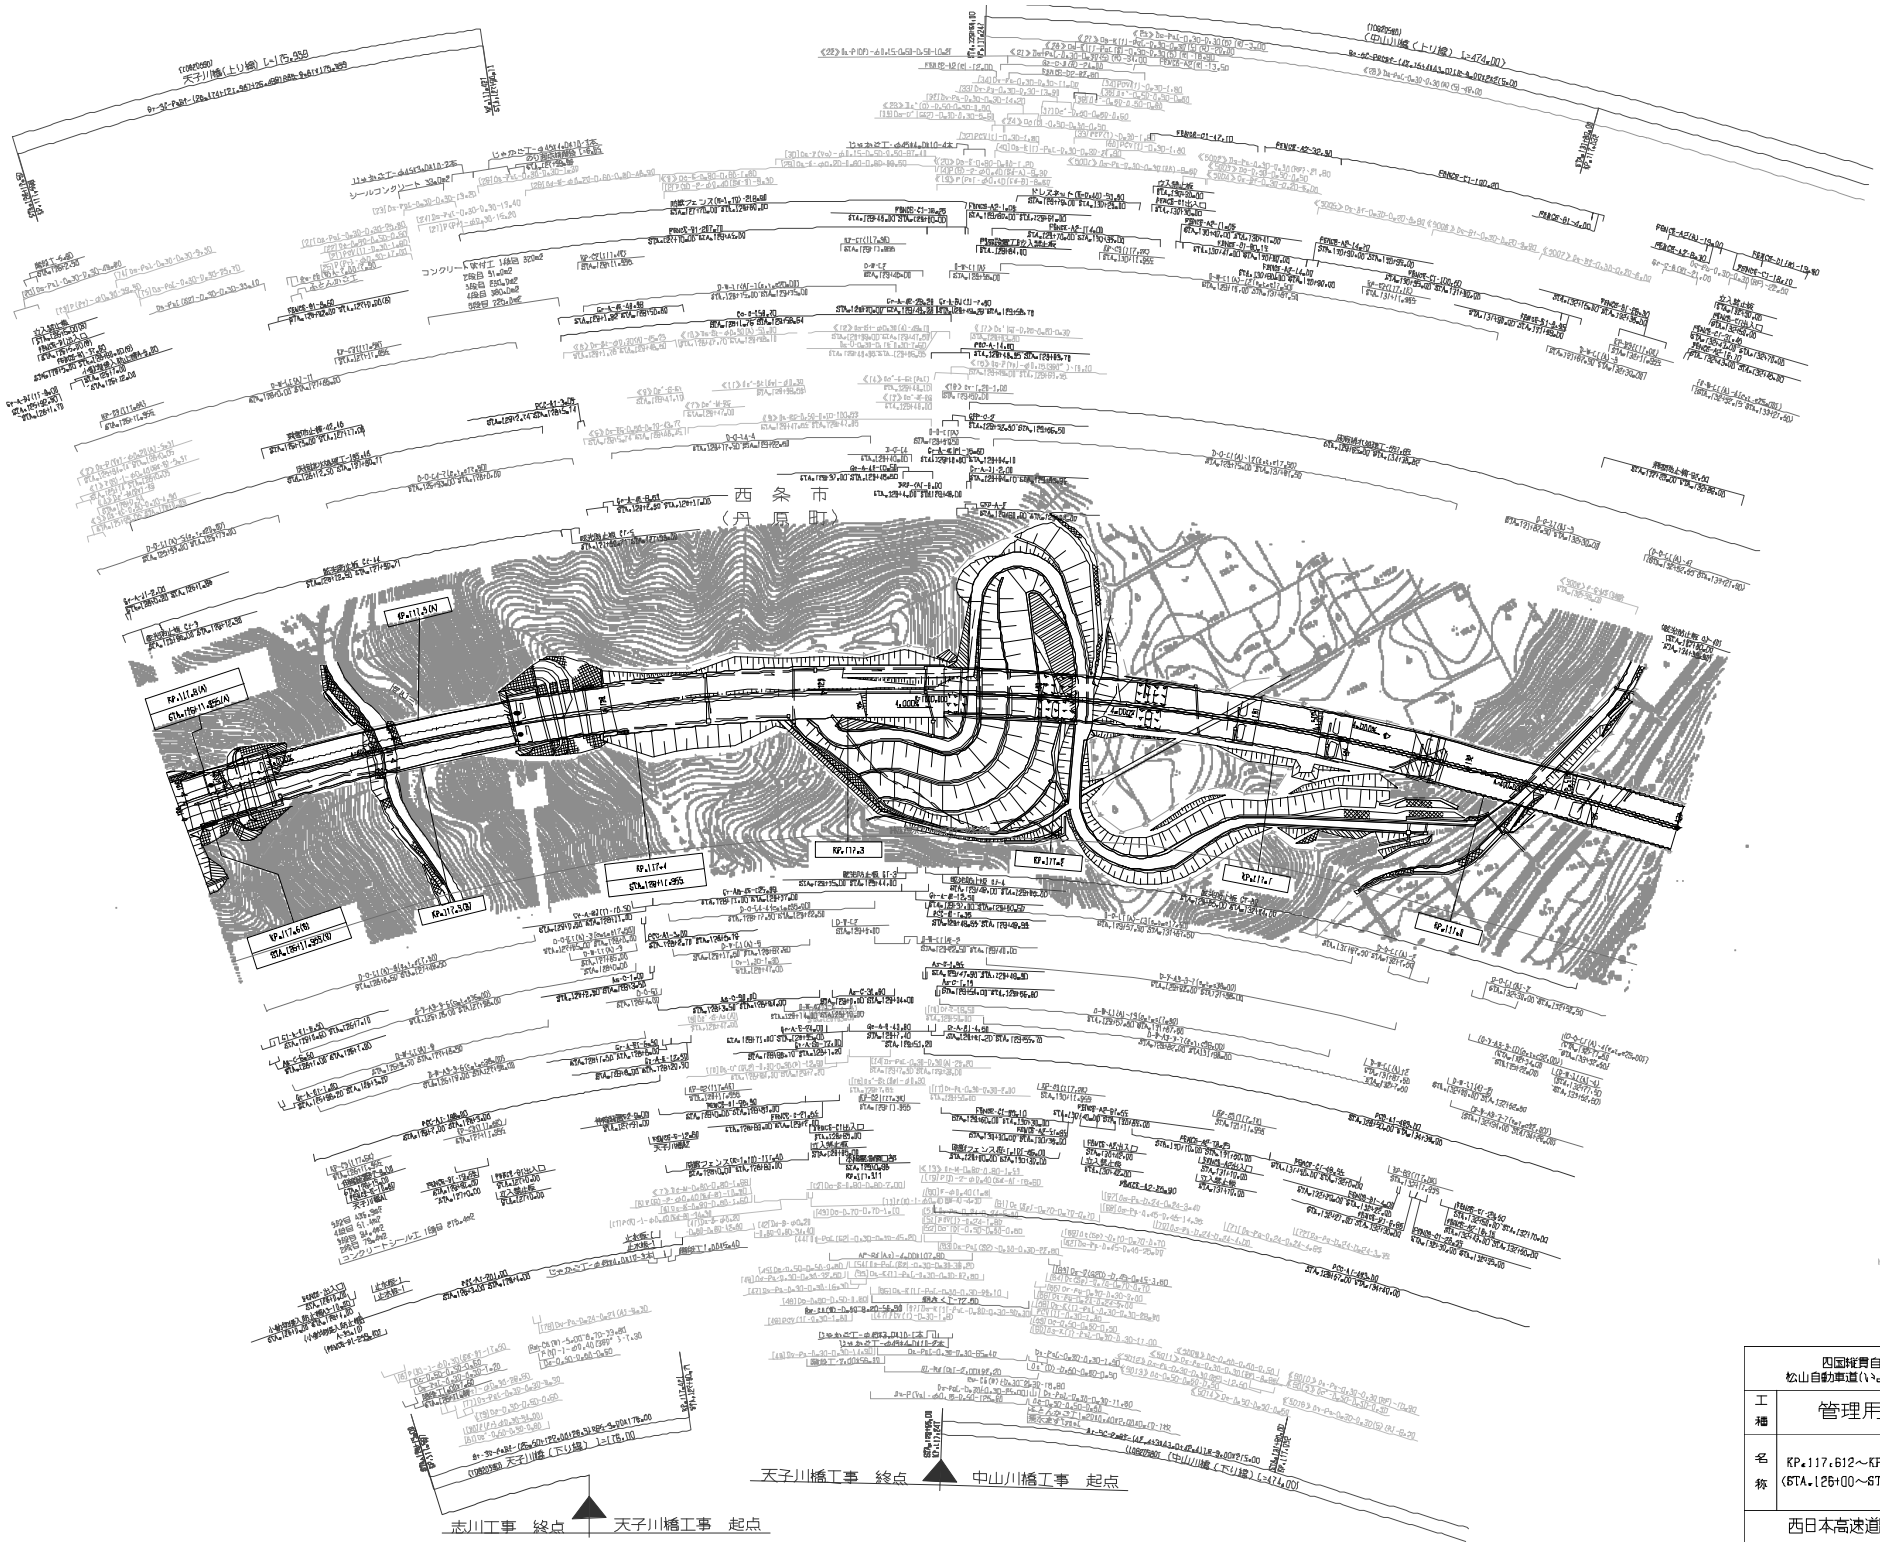

記載年月	備考
第1回 2005年10月	

四国縦貫自動車道 松山自動車道（いよ小松～川内）			——
工種	管理用平面図		——
名称	KP.117.612～KP.116.912 (STA.125+00～STA.133+00)	縮尺 1/1000	13 29

西日本高速道路（株）四国支社

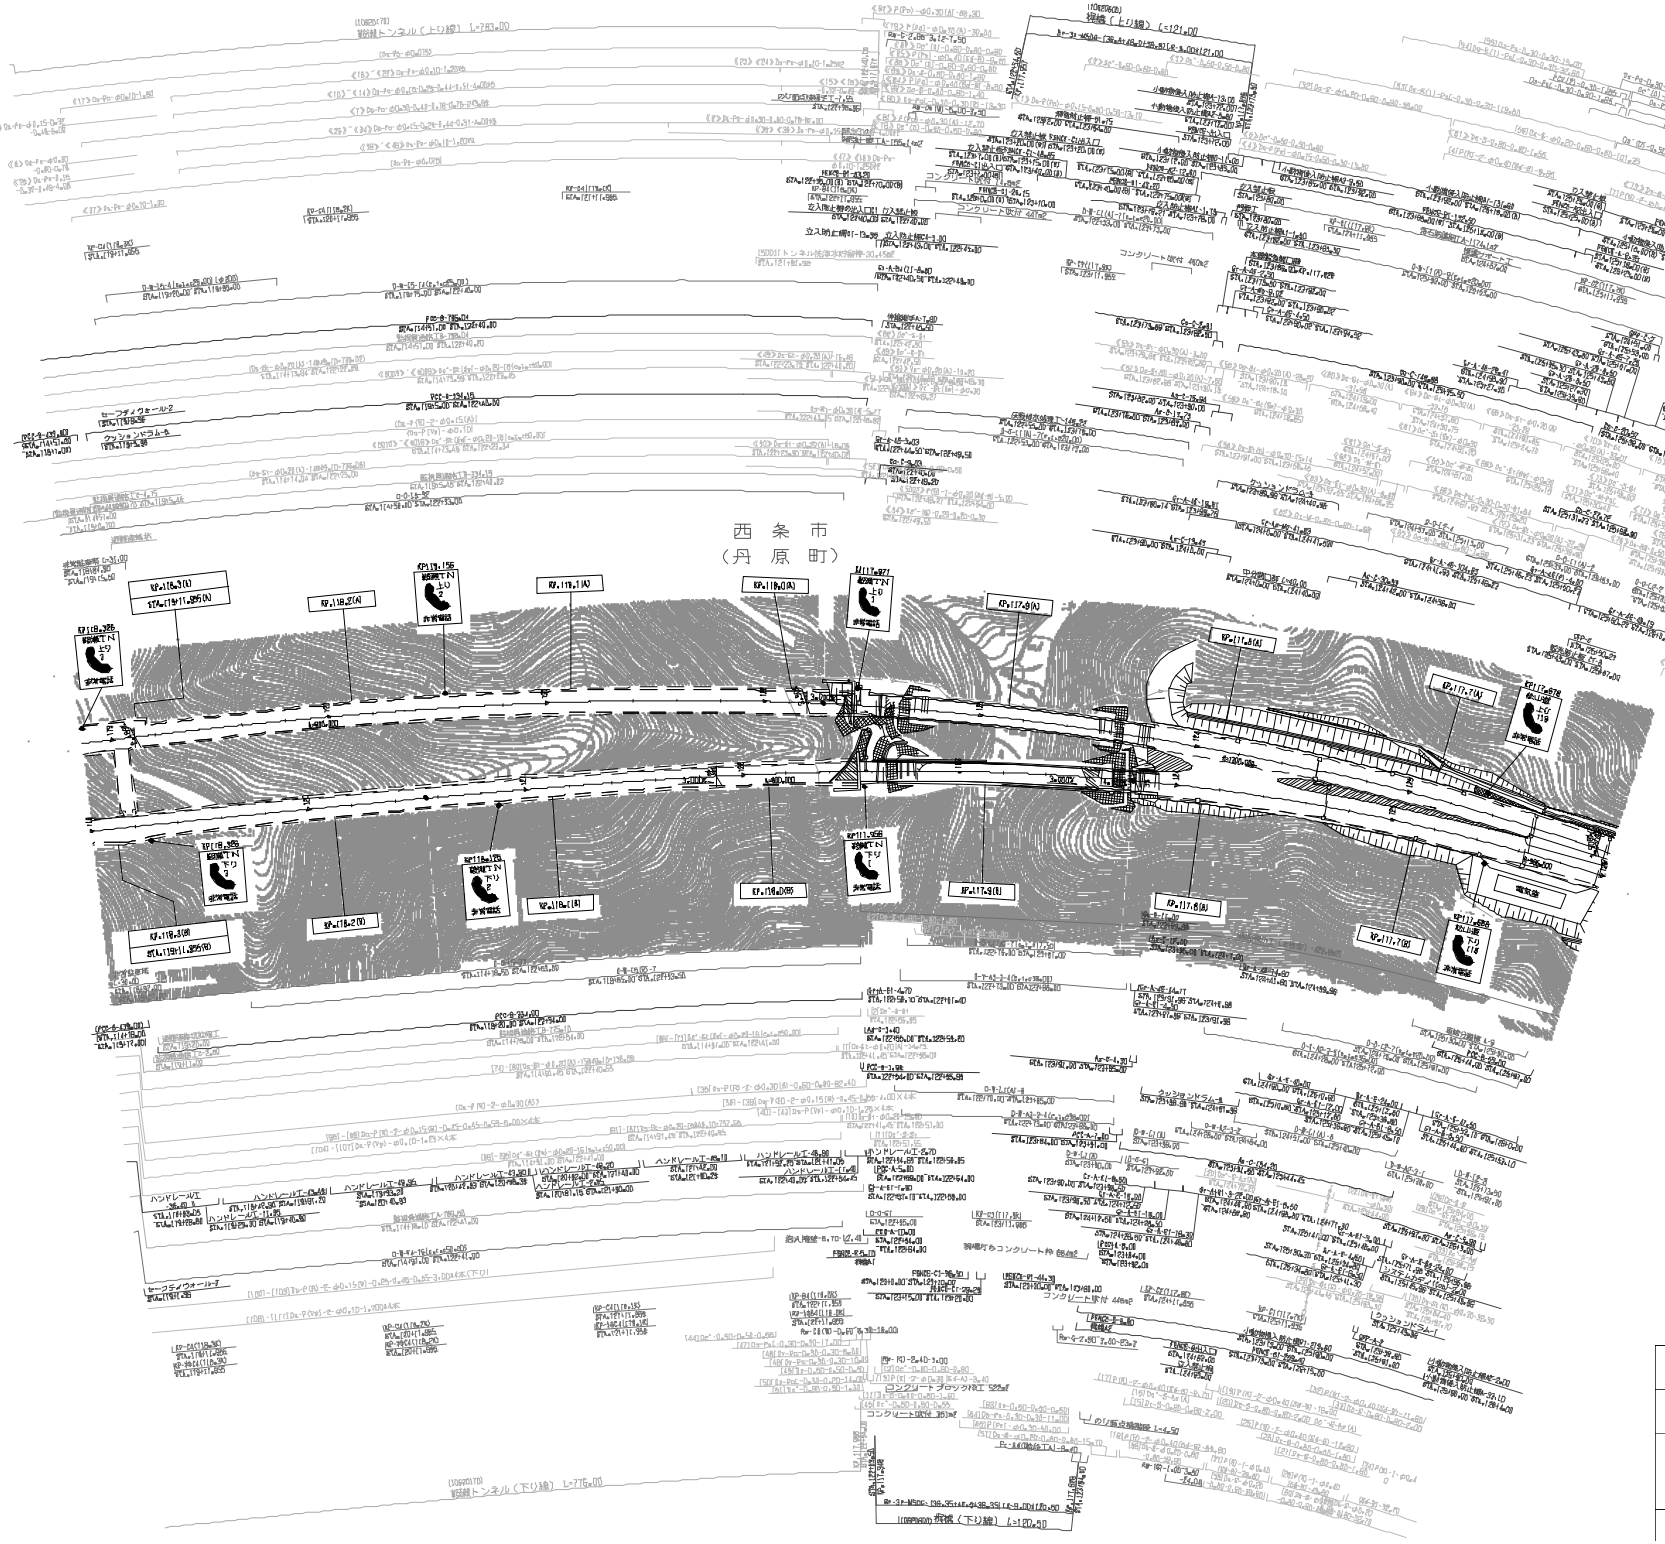

施設年月	備考
第1回 2005年10月	

四国横貫自動車道 松山自動車道（いよ小松～川内）			——
工種	管理用平面図		——
名称	KP.118.312～KP.117.612 (STA.119+00～STA.126+00)	縮尺 1/1000	14 29

西日本高速道路(株)四国支社

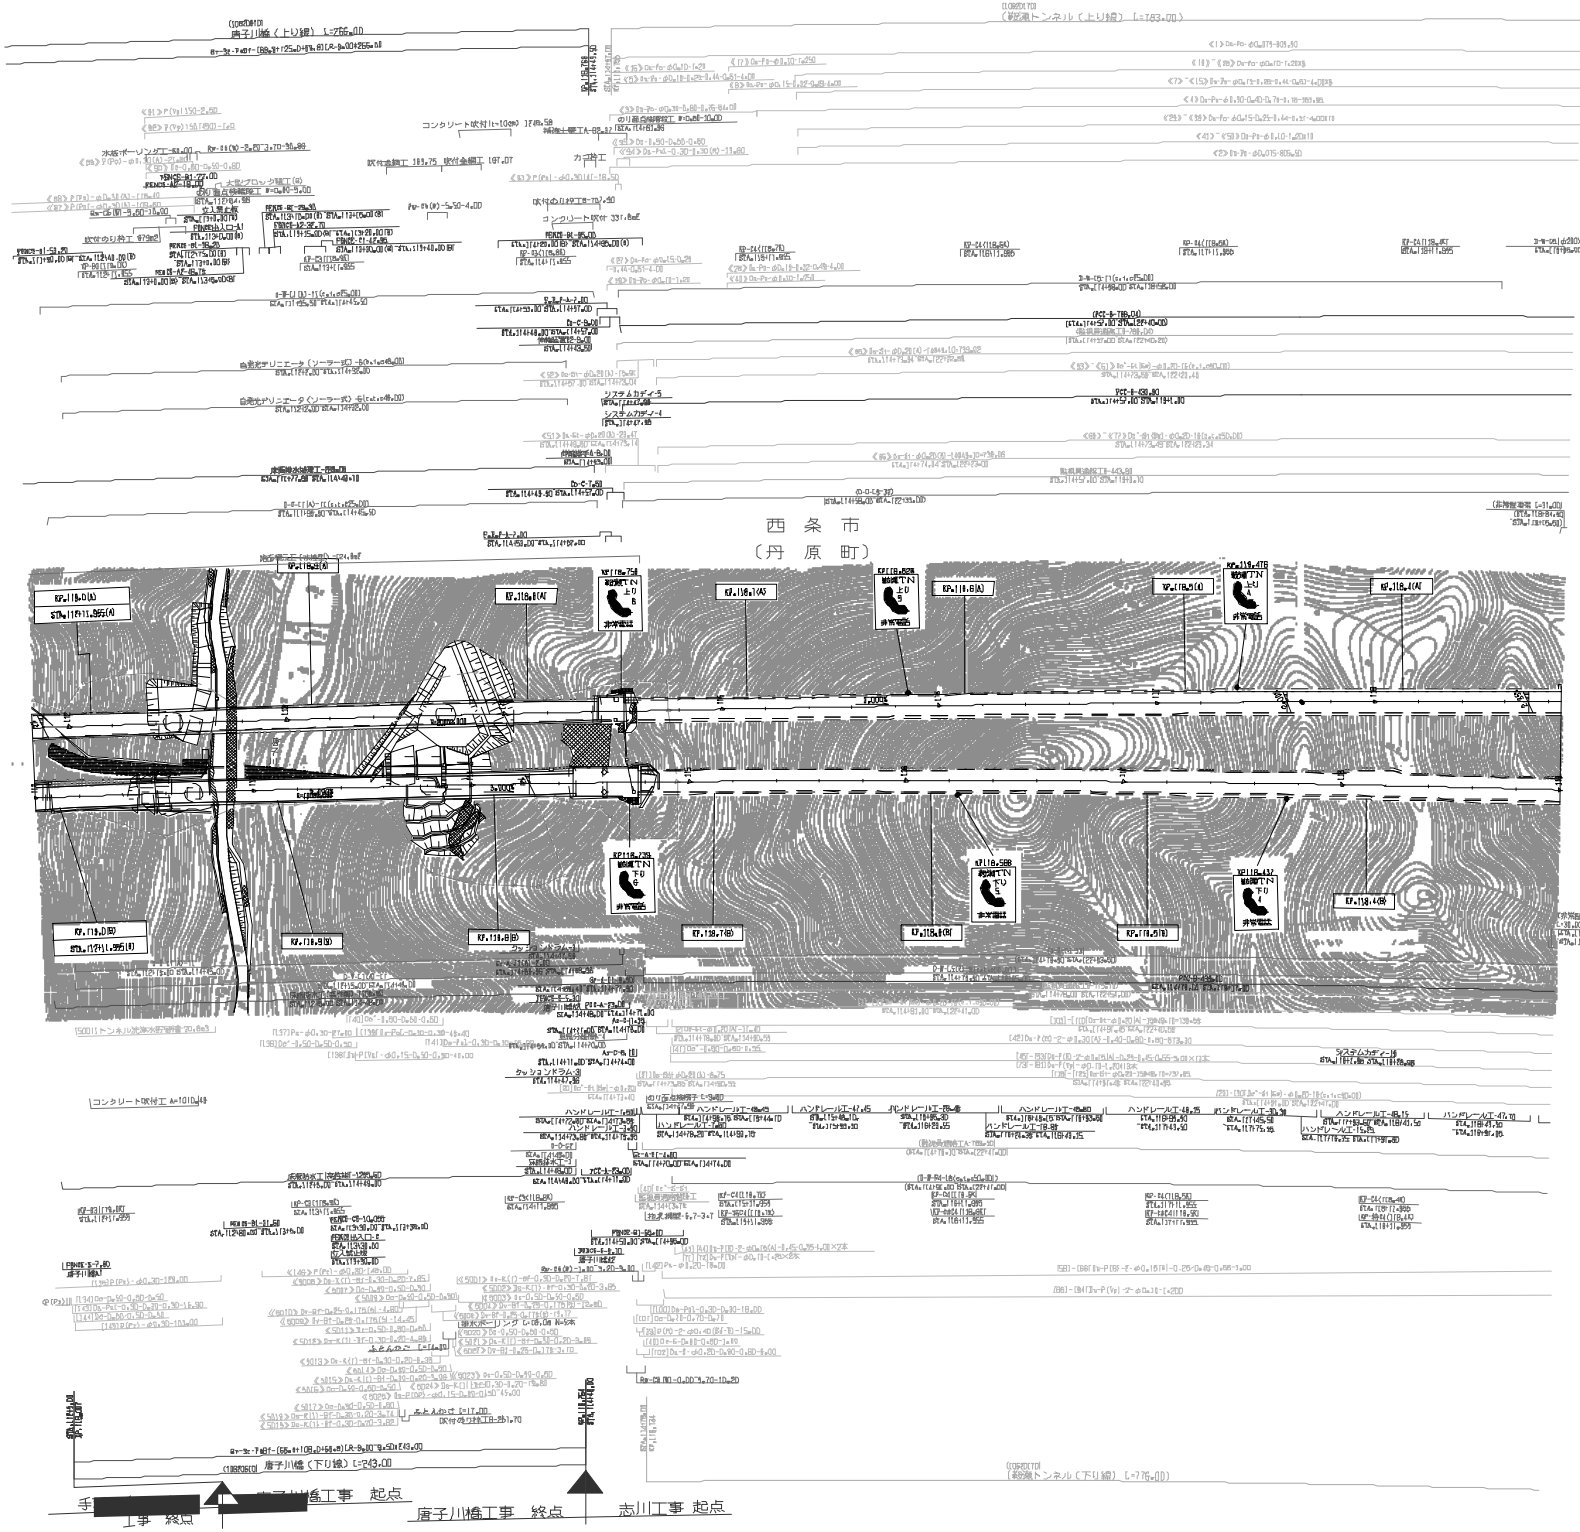

記号	年月	備考
第1回	2005年10月	

四国縦貫自動車道 松山自動車道（いよ小松～川内）			——
工種	管理用平面図		——
名称	KP.119.012~KP.118.312 (STA.112+00~STA.119+00)	縮尺 1/1000	15 / 29

西日本高速道路（株）四国支社

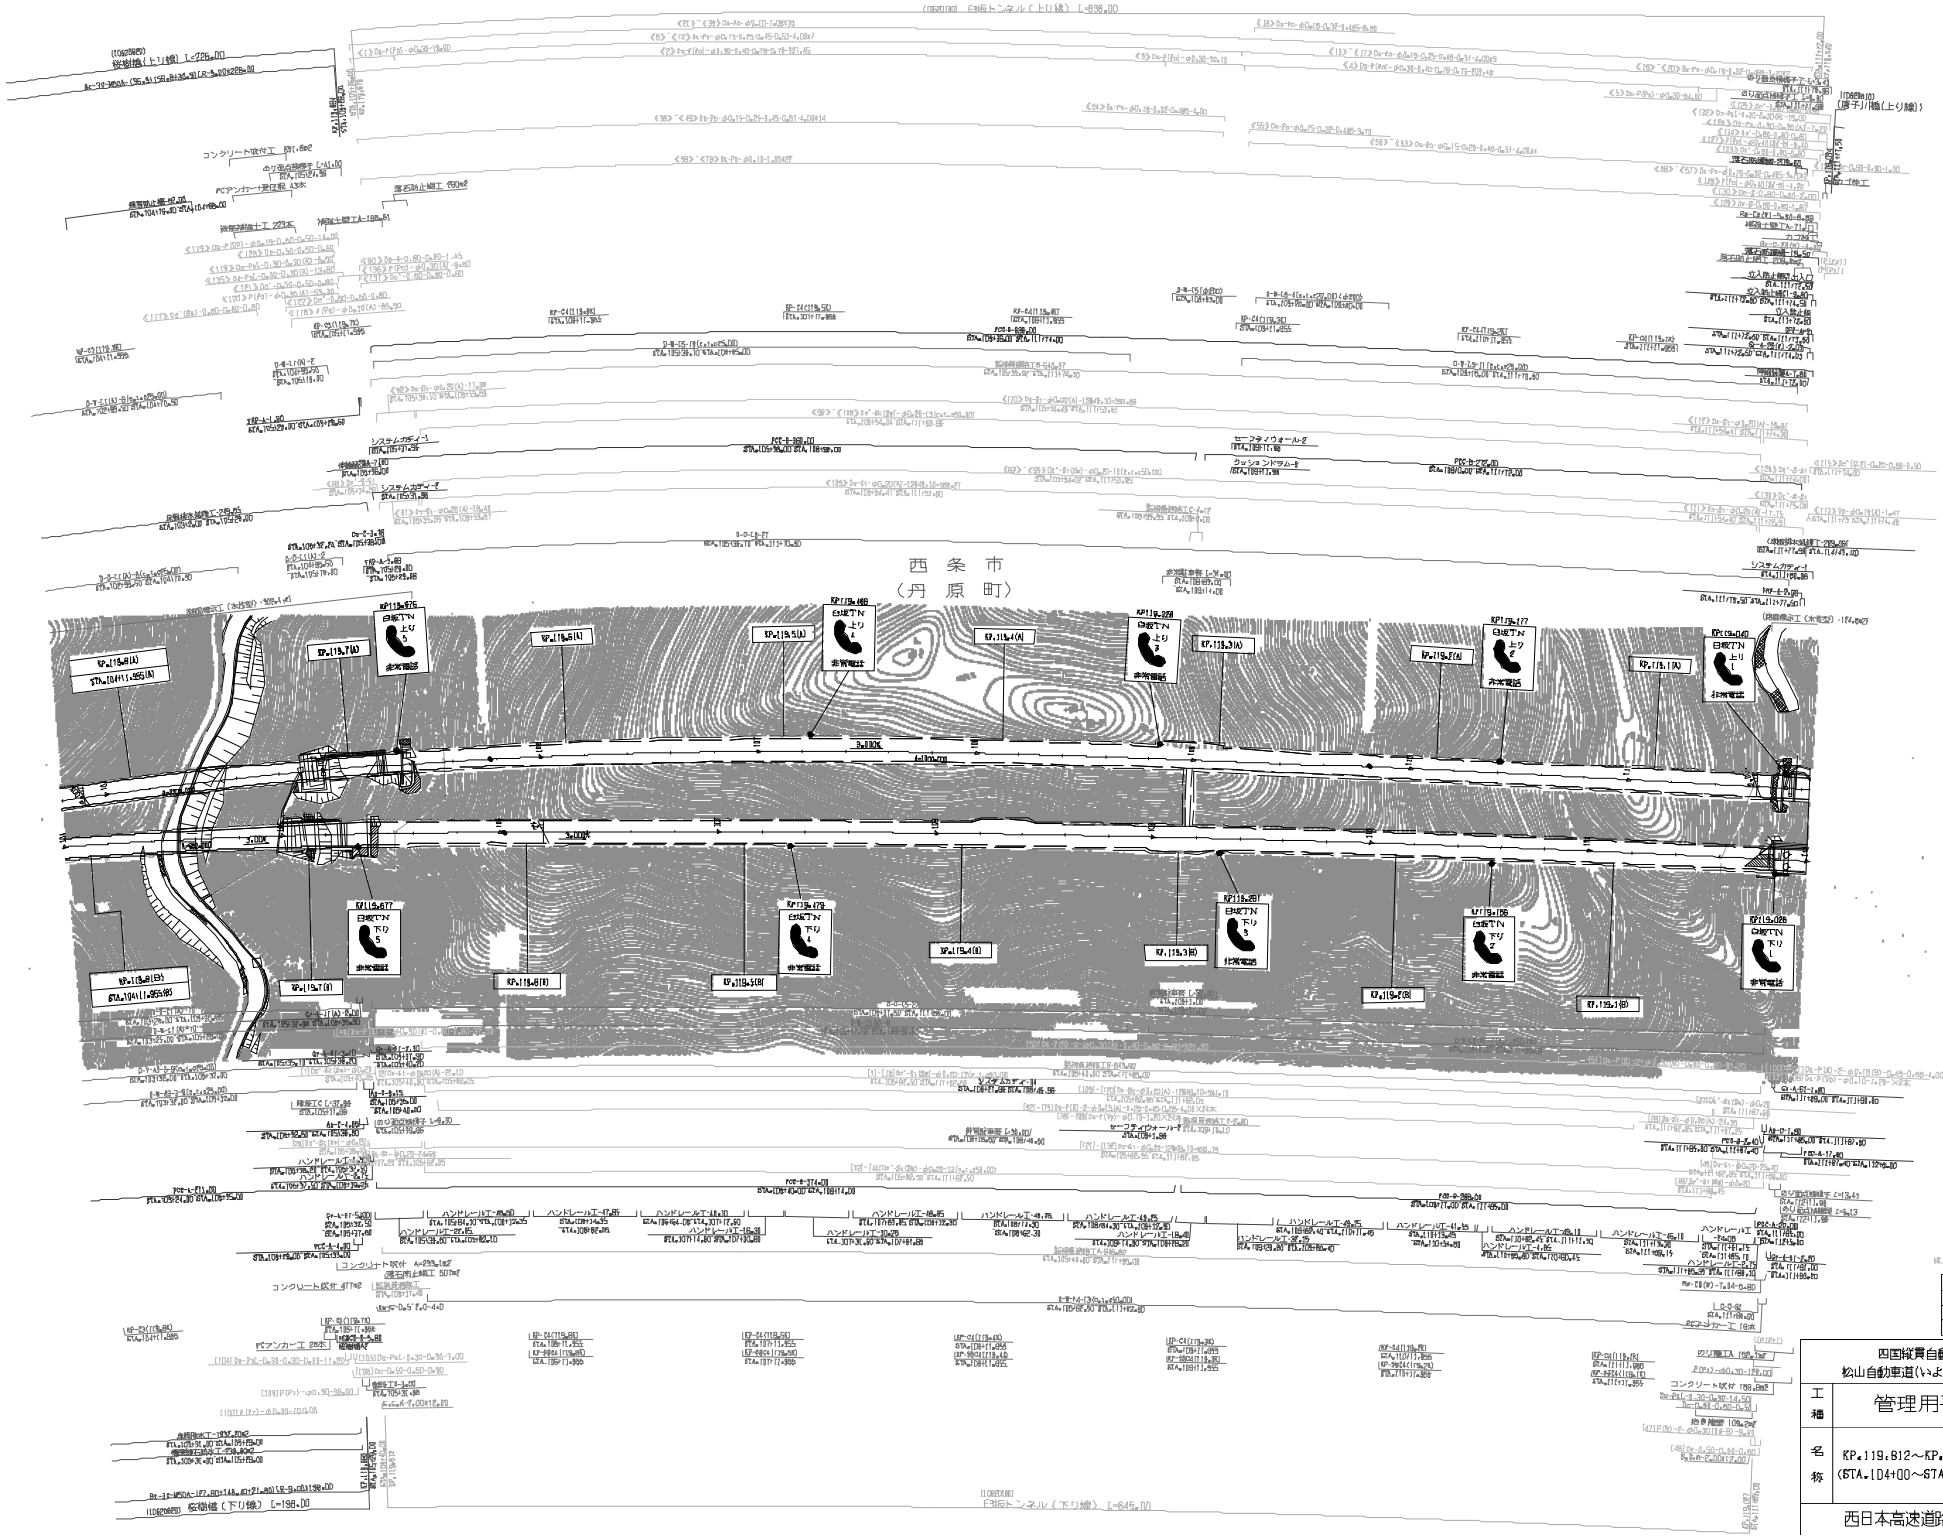

記載年月	備考
第1回 2025年10月	

四国縦貫自動車道 松山自動車道(いよ小松～川内)			——
工種	管理用平面図		——
名称	KP.119.812～KP.119.012 (STA.104+00～STA.112+00)	縮尺 1/1000	16 29

西日本高速道路（株）四国支社

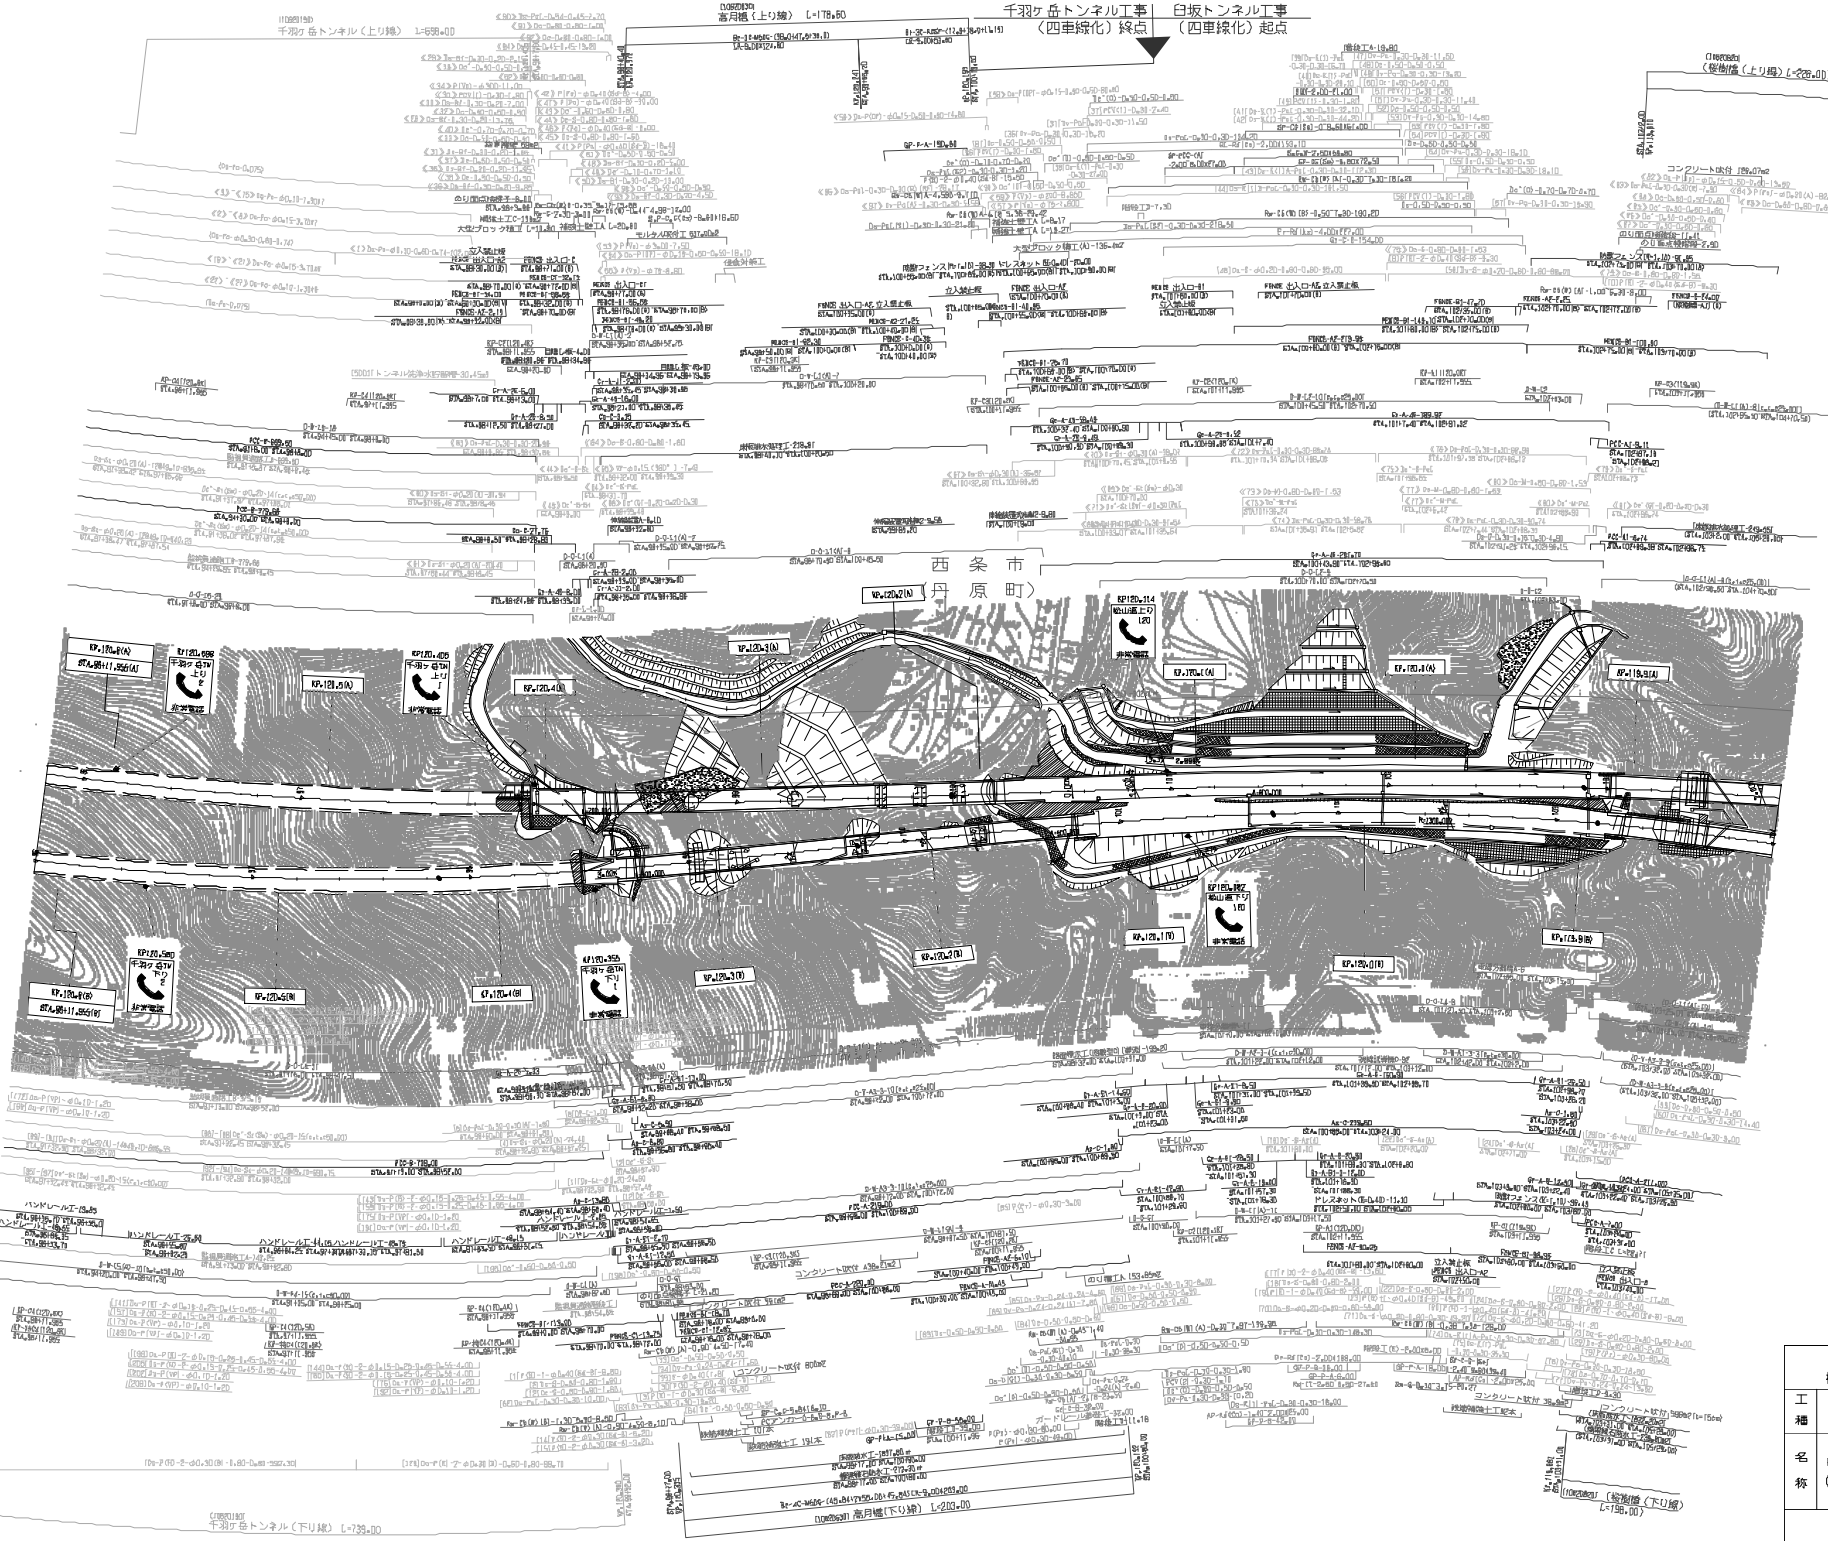

記載年月	備考
第1回 2005年10月	

四国縦貫自動車道 松山自動車道（いよ小松～川内）			——
工種	管理用平面図		——
名称	KP.120.612～KP.119.812 (STA.96+00D～STA.104+DD)	縮尺 1/1000	17 / 29

西日本高速道路（株）四国支社

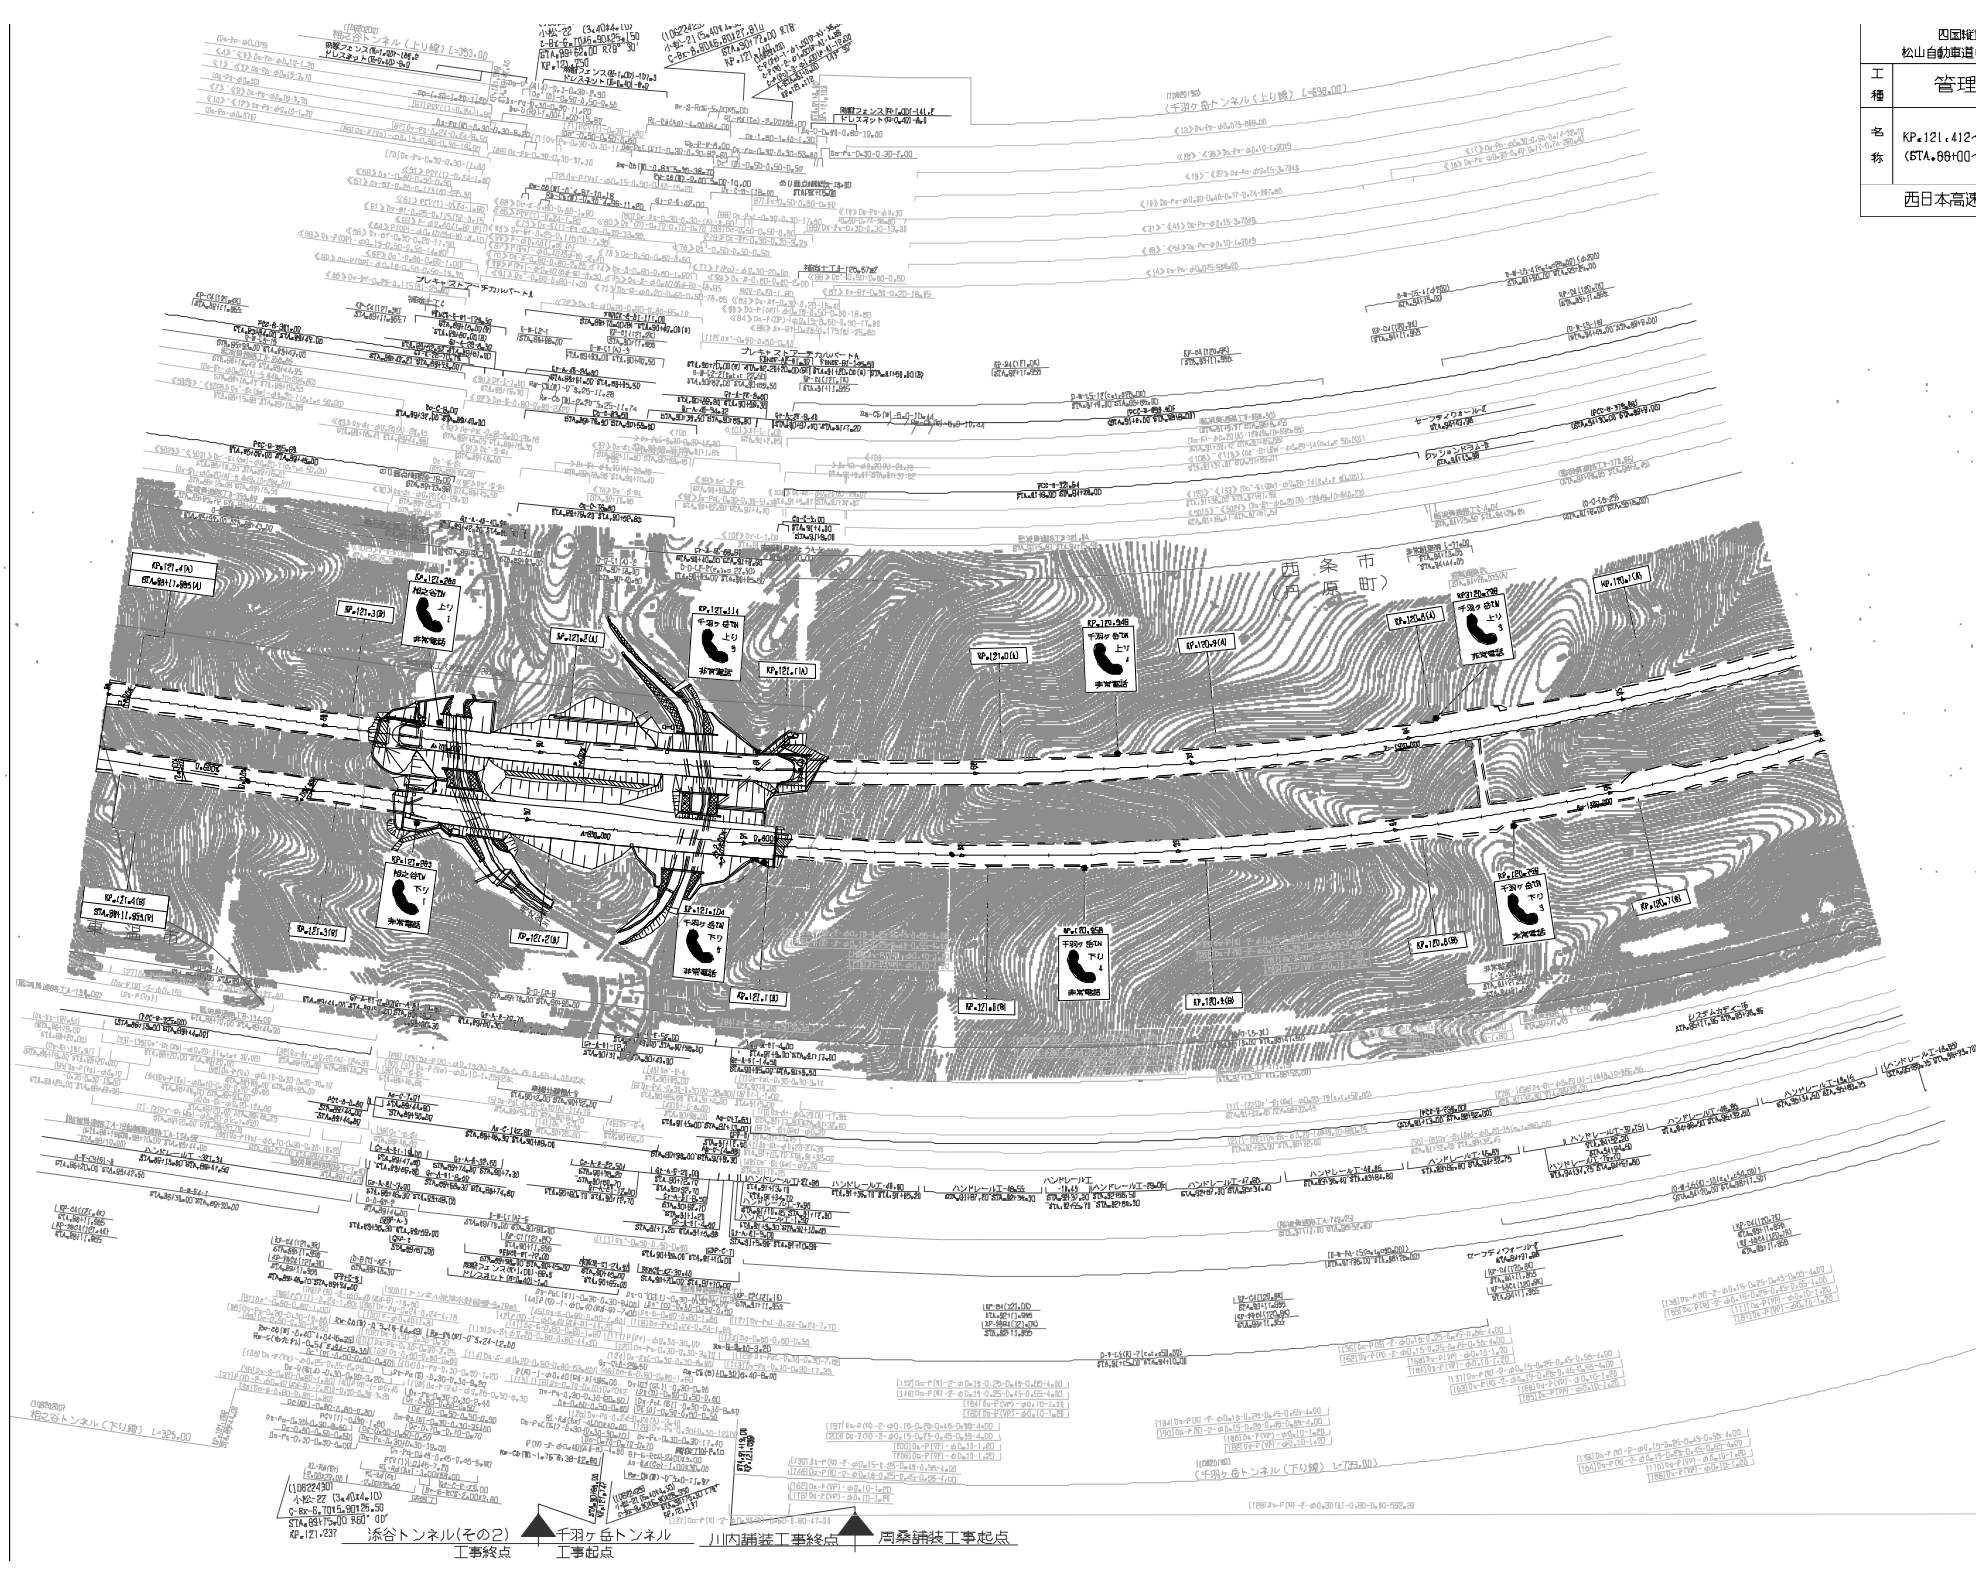

四国横貫自動車道 松山自動車道（いよ小松～川内）			
工種	管理用平面図		
名称	KP.121.412～KP.120.612 (STA.88+00～STA.96+00)	縮尺 1/1000	18 / 29
西日本高速道路（株）四国支社			

調整年月	概要
第1回 2005年10月	

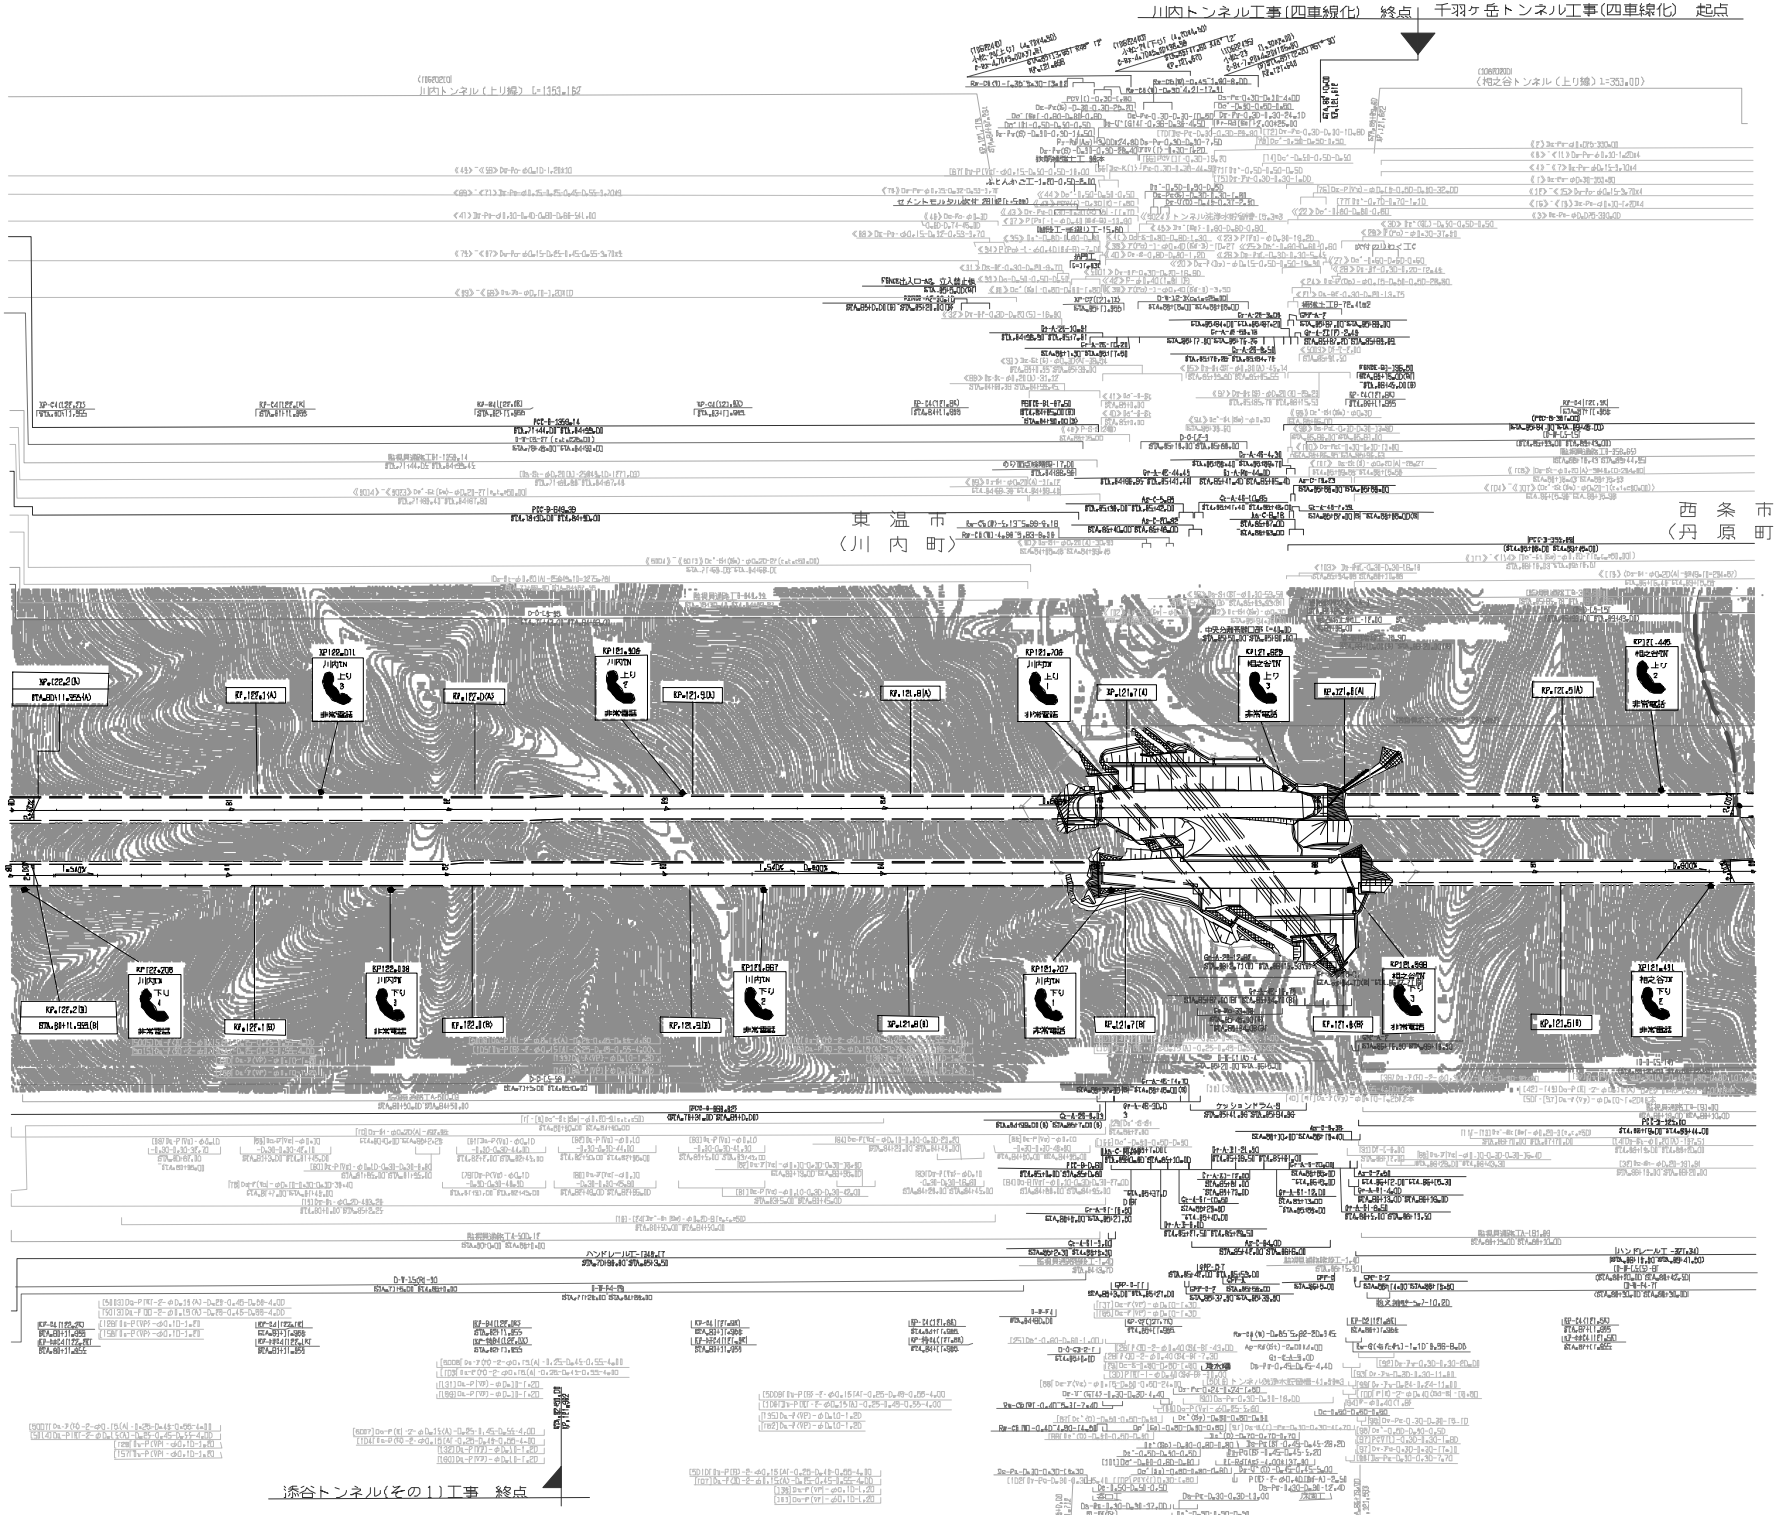

知悉年月	備考

四国縦貫自動車道 松山自動車道（いよ小松～川内）			——
工種	管理用平面図		——
名称	KP122.212～KP121.412 （STA.80+00～STA.88+00）	縮尺 1/1000	19 29

西日本高速道路（株）四国支社

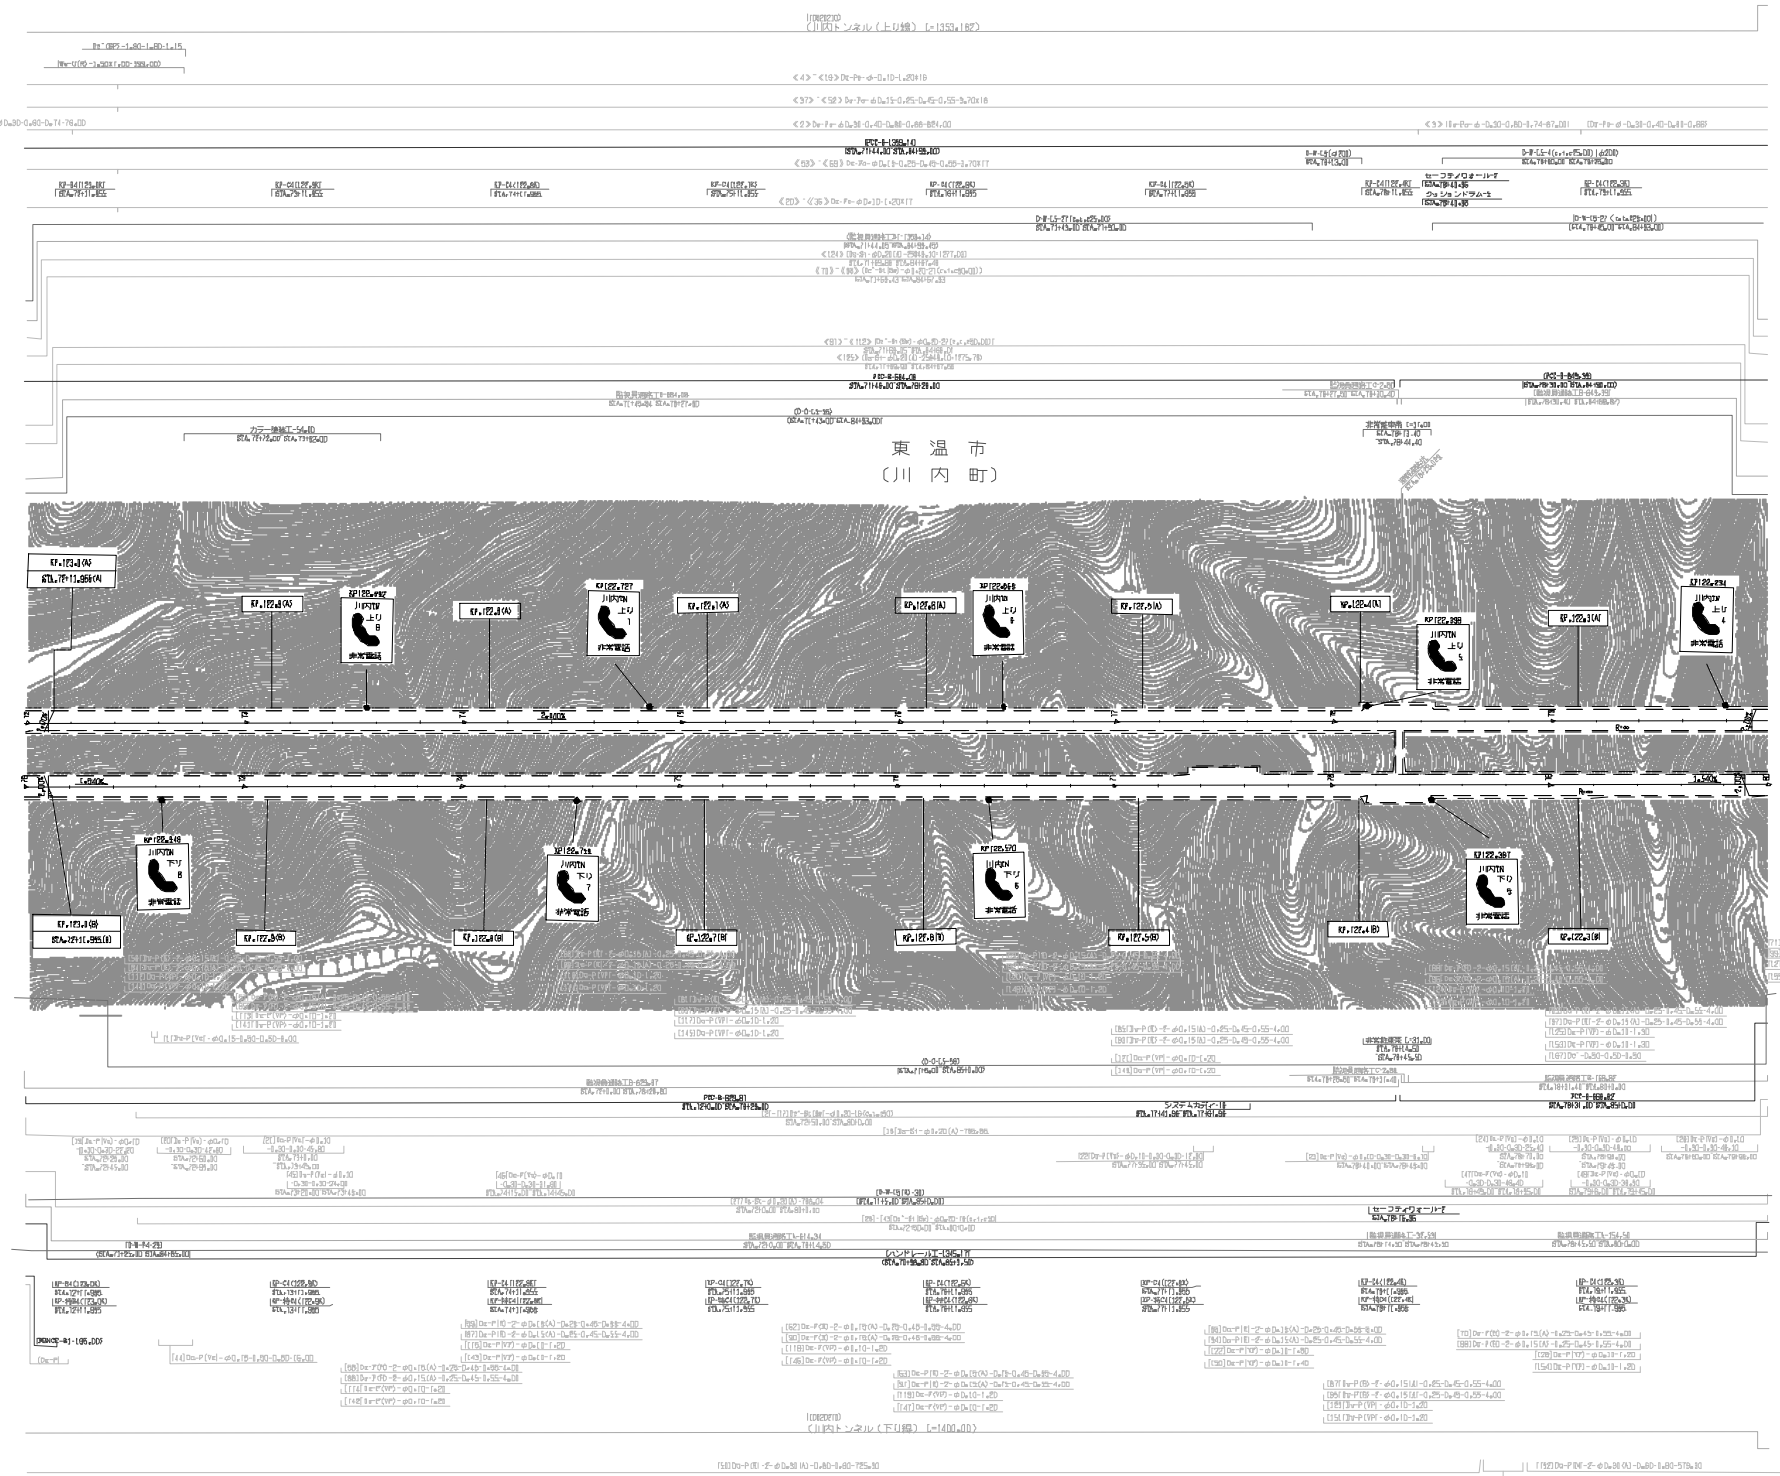

記	載	年	月	備	考
第1回		2005年10月			

四国縦貫自動車道 松山自動車道（いよ小松～川内）			——
工種	管理用平面図		——
名称	KP.123.012～KP.122.212 （STA.72+00～STA.80+00）	縮尺 1/1000	20 29

西日本高速道路（株）四国支社

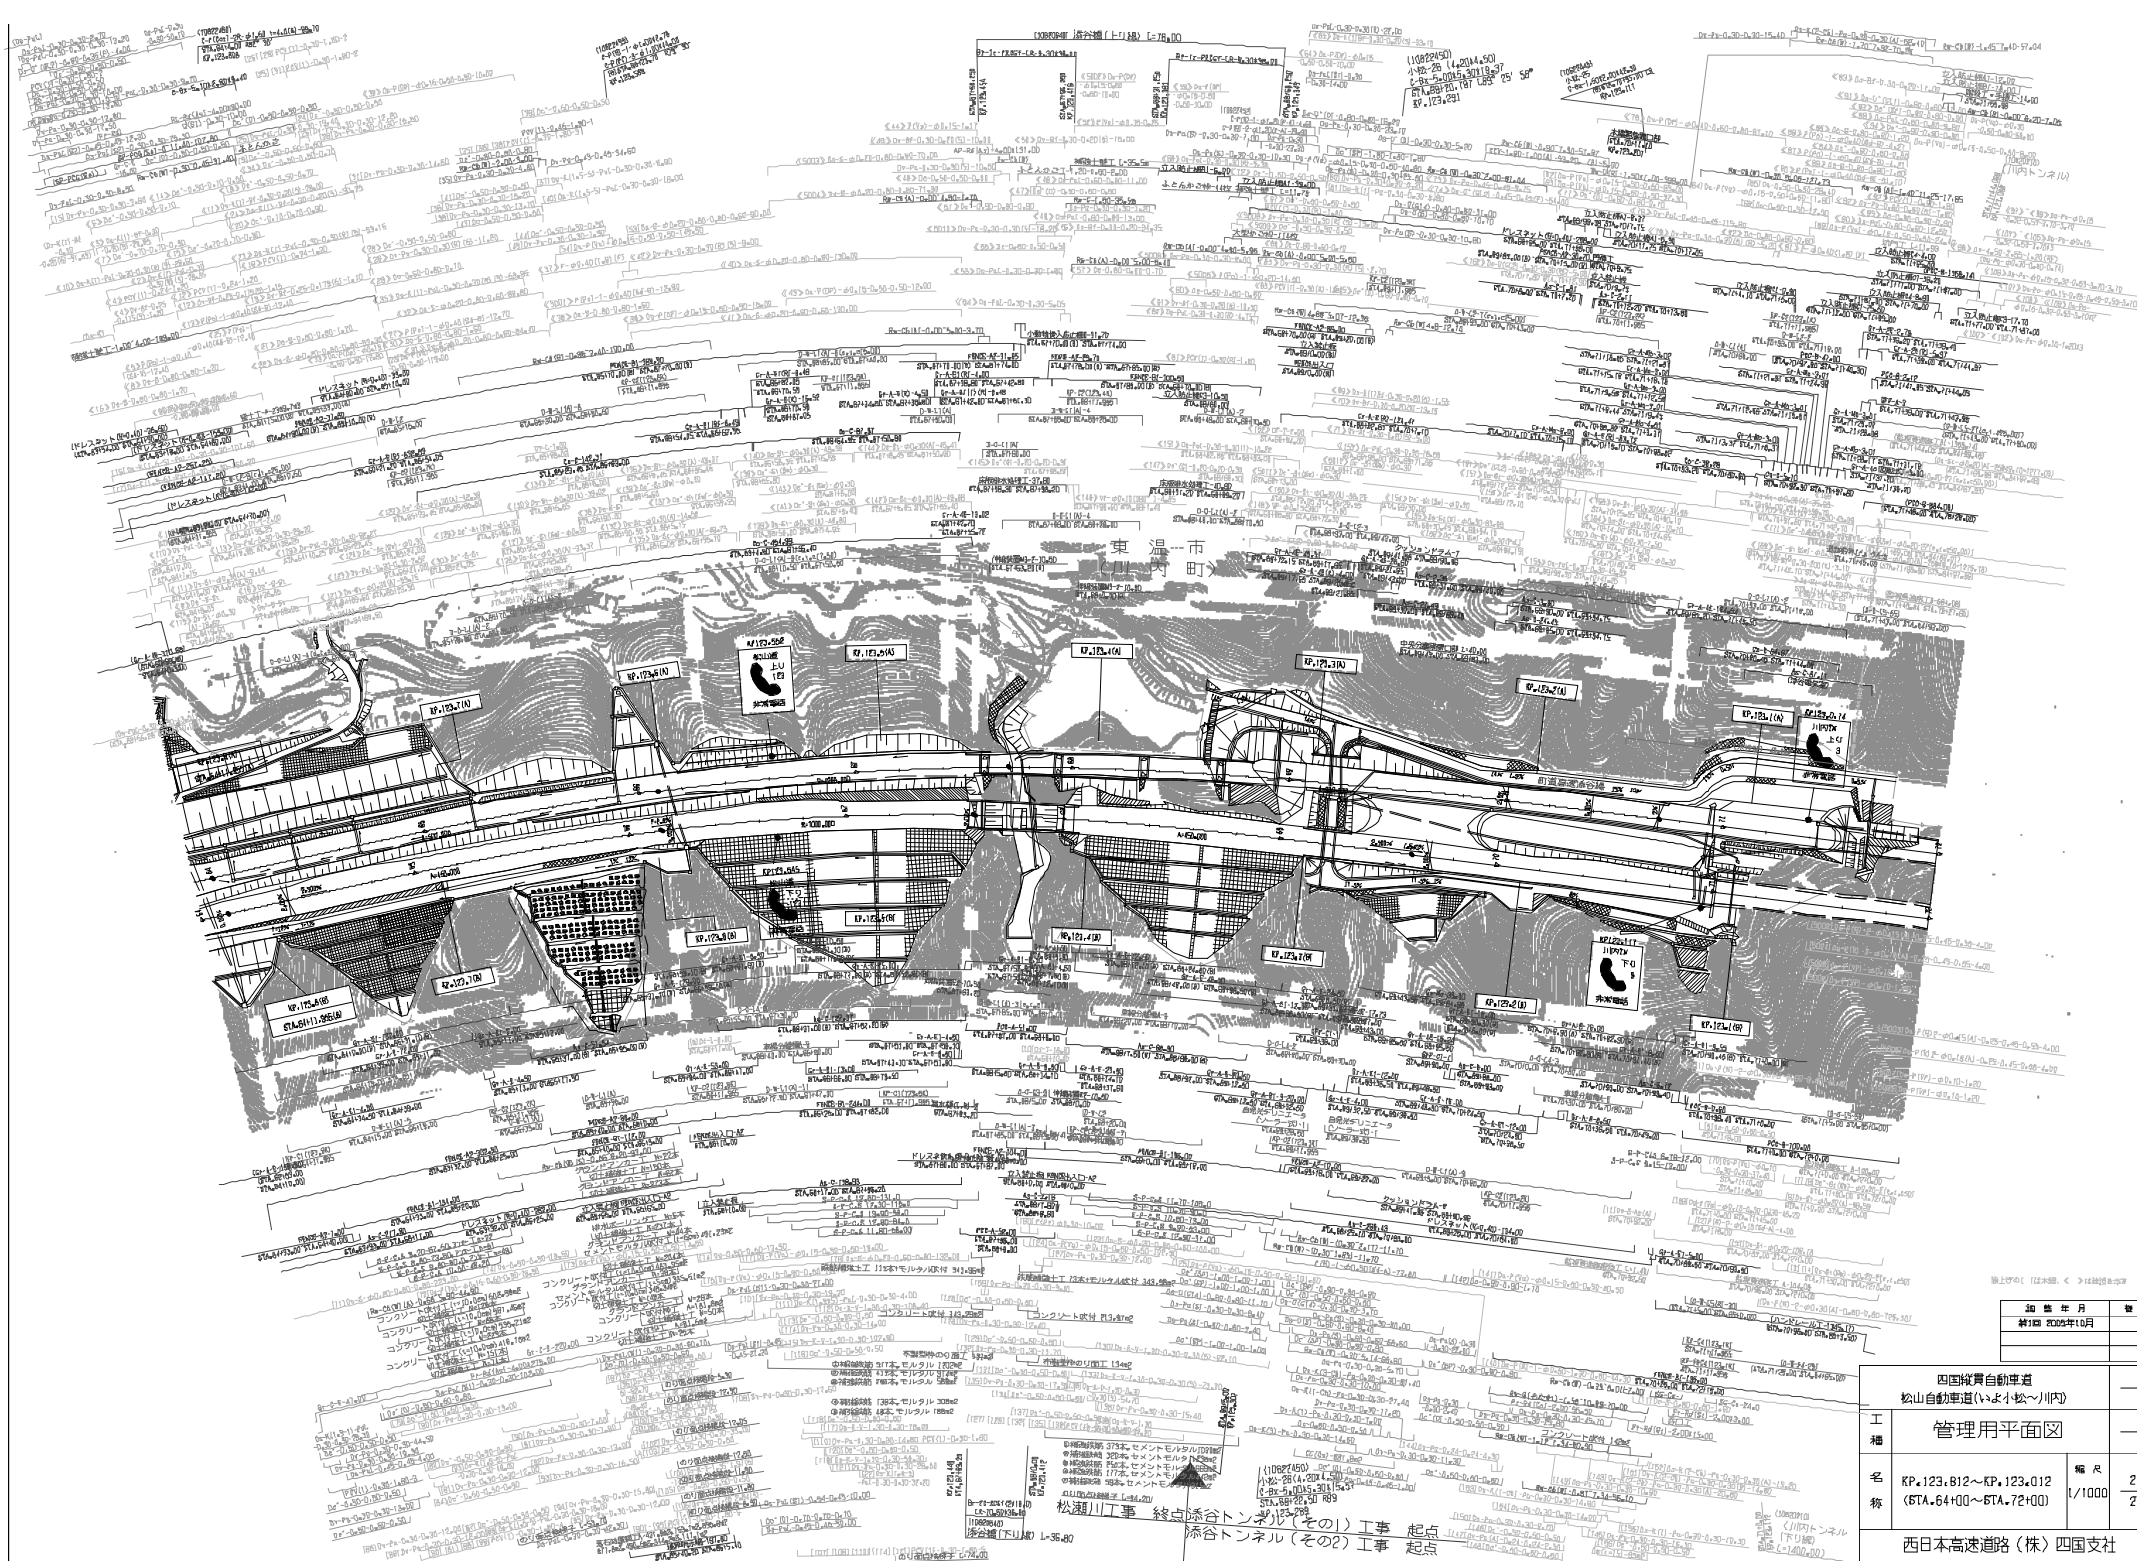

記載年月	備考
第1回 2005年10月	

四国縦貫自動車道
松山自動車道(いよ小松～川内)

工種　管理用平面図

名称　KP.123.812～KP.123.012
(STA.64+00～STA.72+00)

縮尺　1/1000

21
29

西日本高速道路（株）四国支社

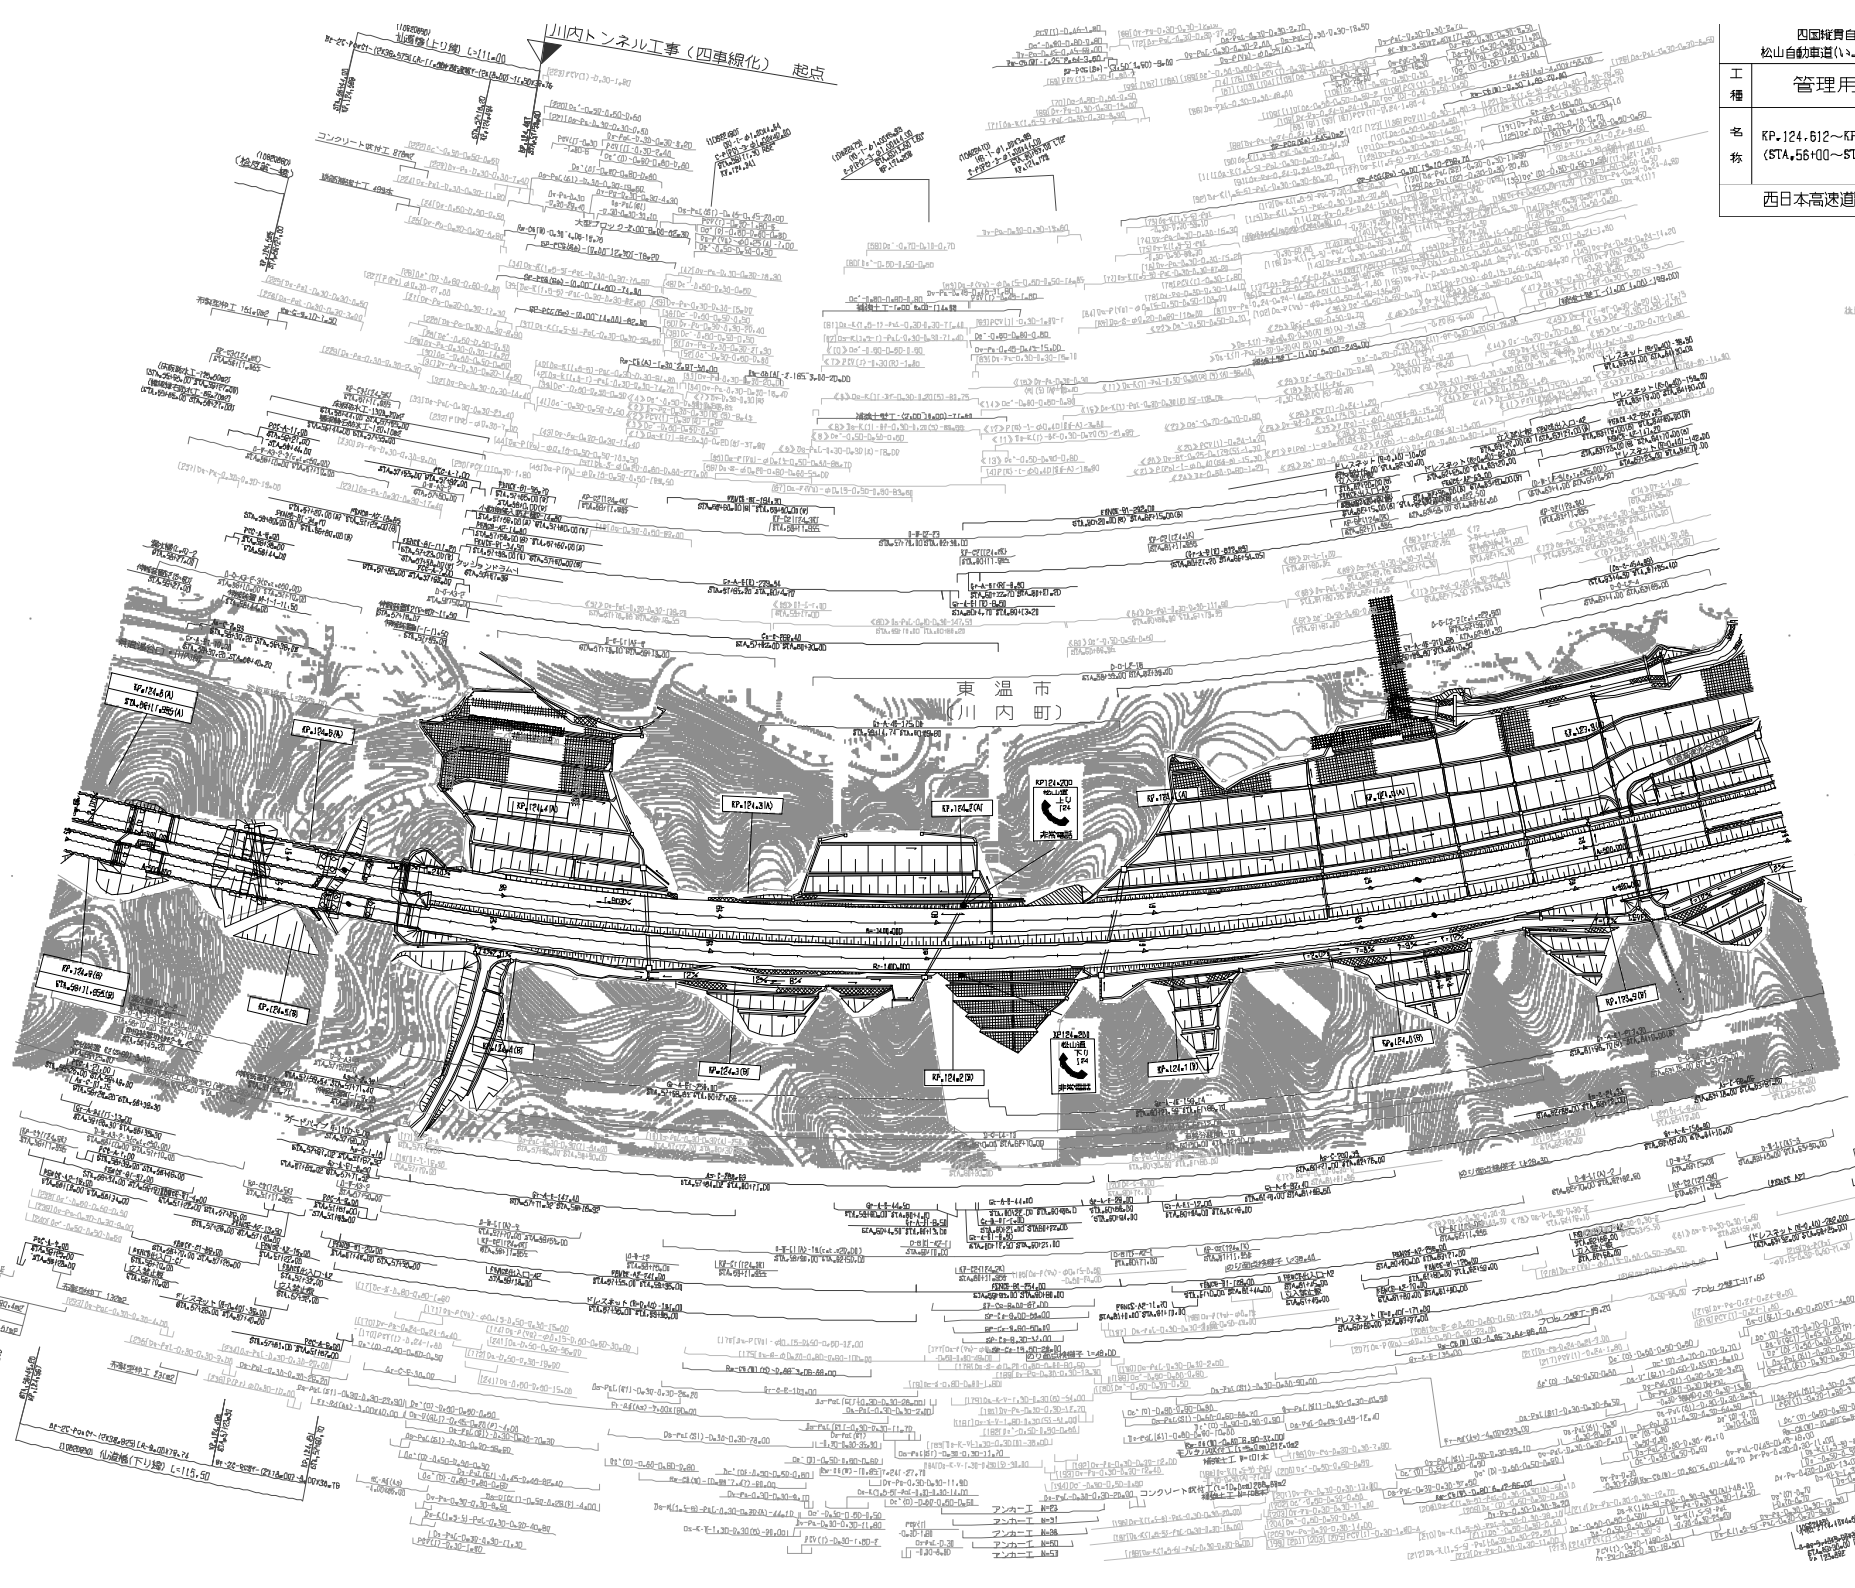

四国横貫自動車道 松山自動車道（いよ小松～川内）			——
工種	管理用平面図		——
名称	KP.124.612～KP.123.812 (STA.56+00～STA.64+00)	縮尺 1/1000	22 29
西日本高速道路（株）四国支社			

調整年月	概要
第1回 2005年10月	

独立行の［ ］は本線、（ ）は副道を表す

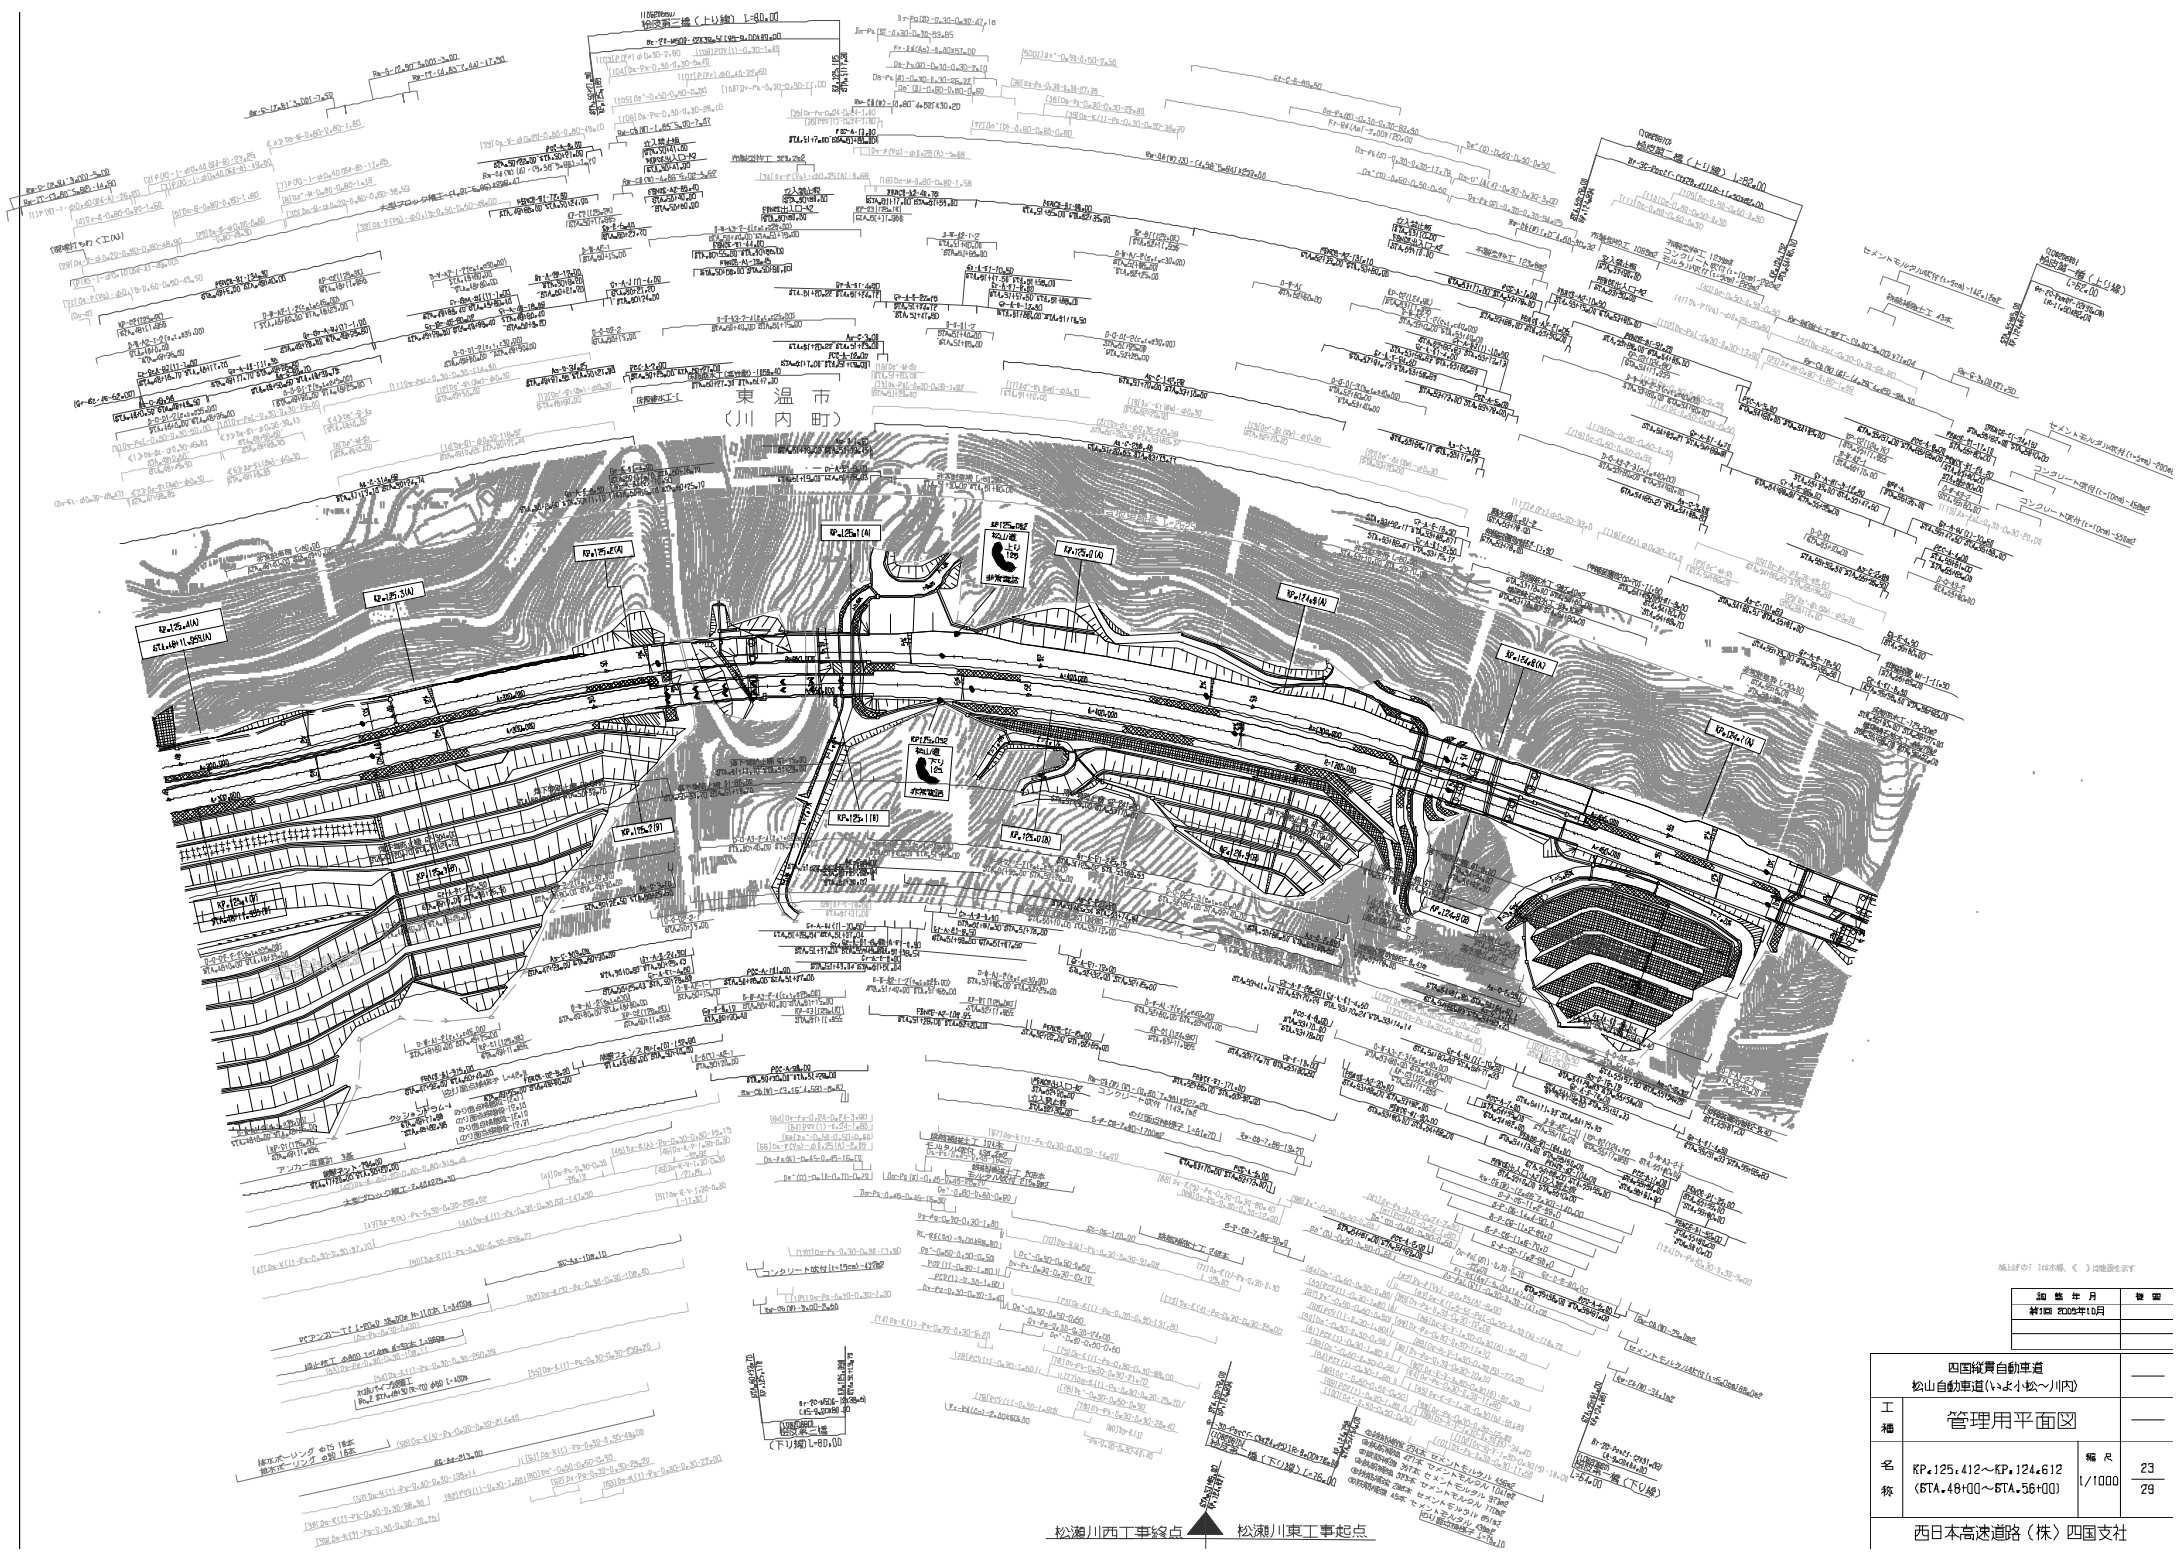

記載年月	備考
第1回 2005年10月	

四国縦貫自動車道 松山自動車道（いよ小松～川内）			——
工種	管理用平面図		——
名称	KP.125.412～KP.124.612 （STA.48+00～STA.56+00）	縮尺 1/1000	23 29

西日本高速道路（株）四国支社

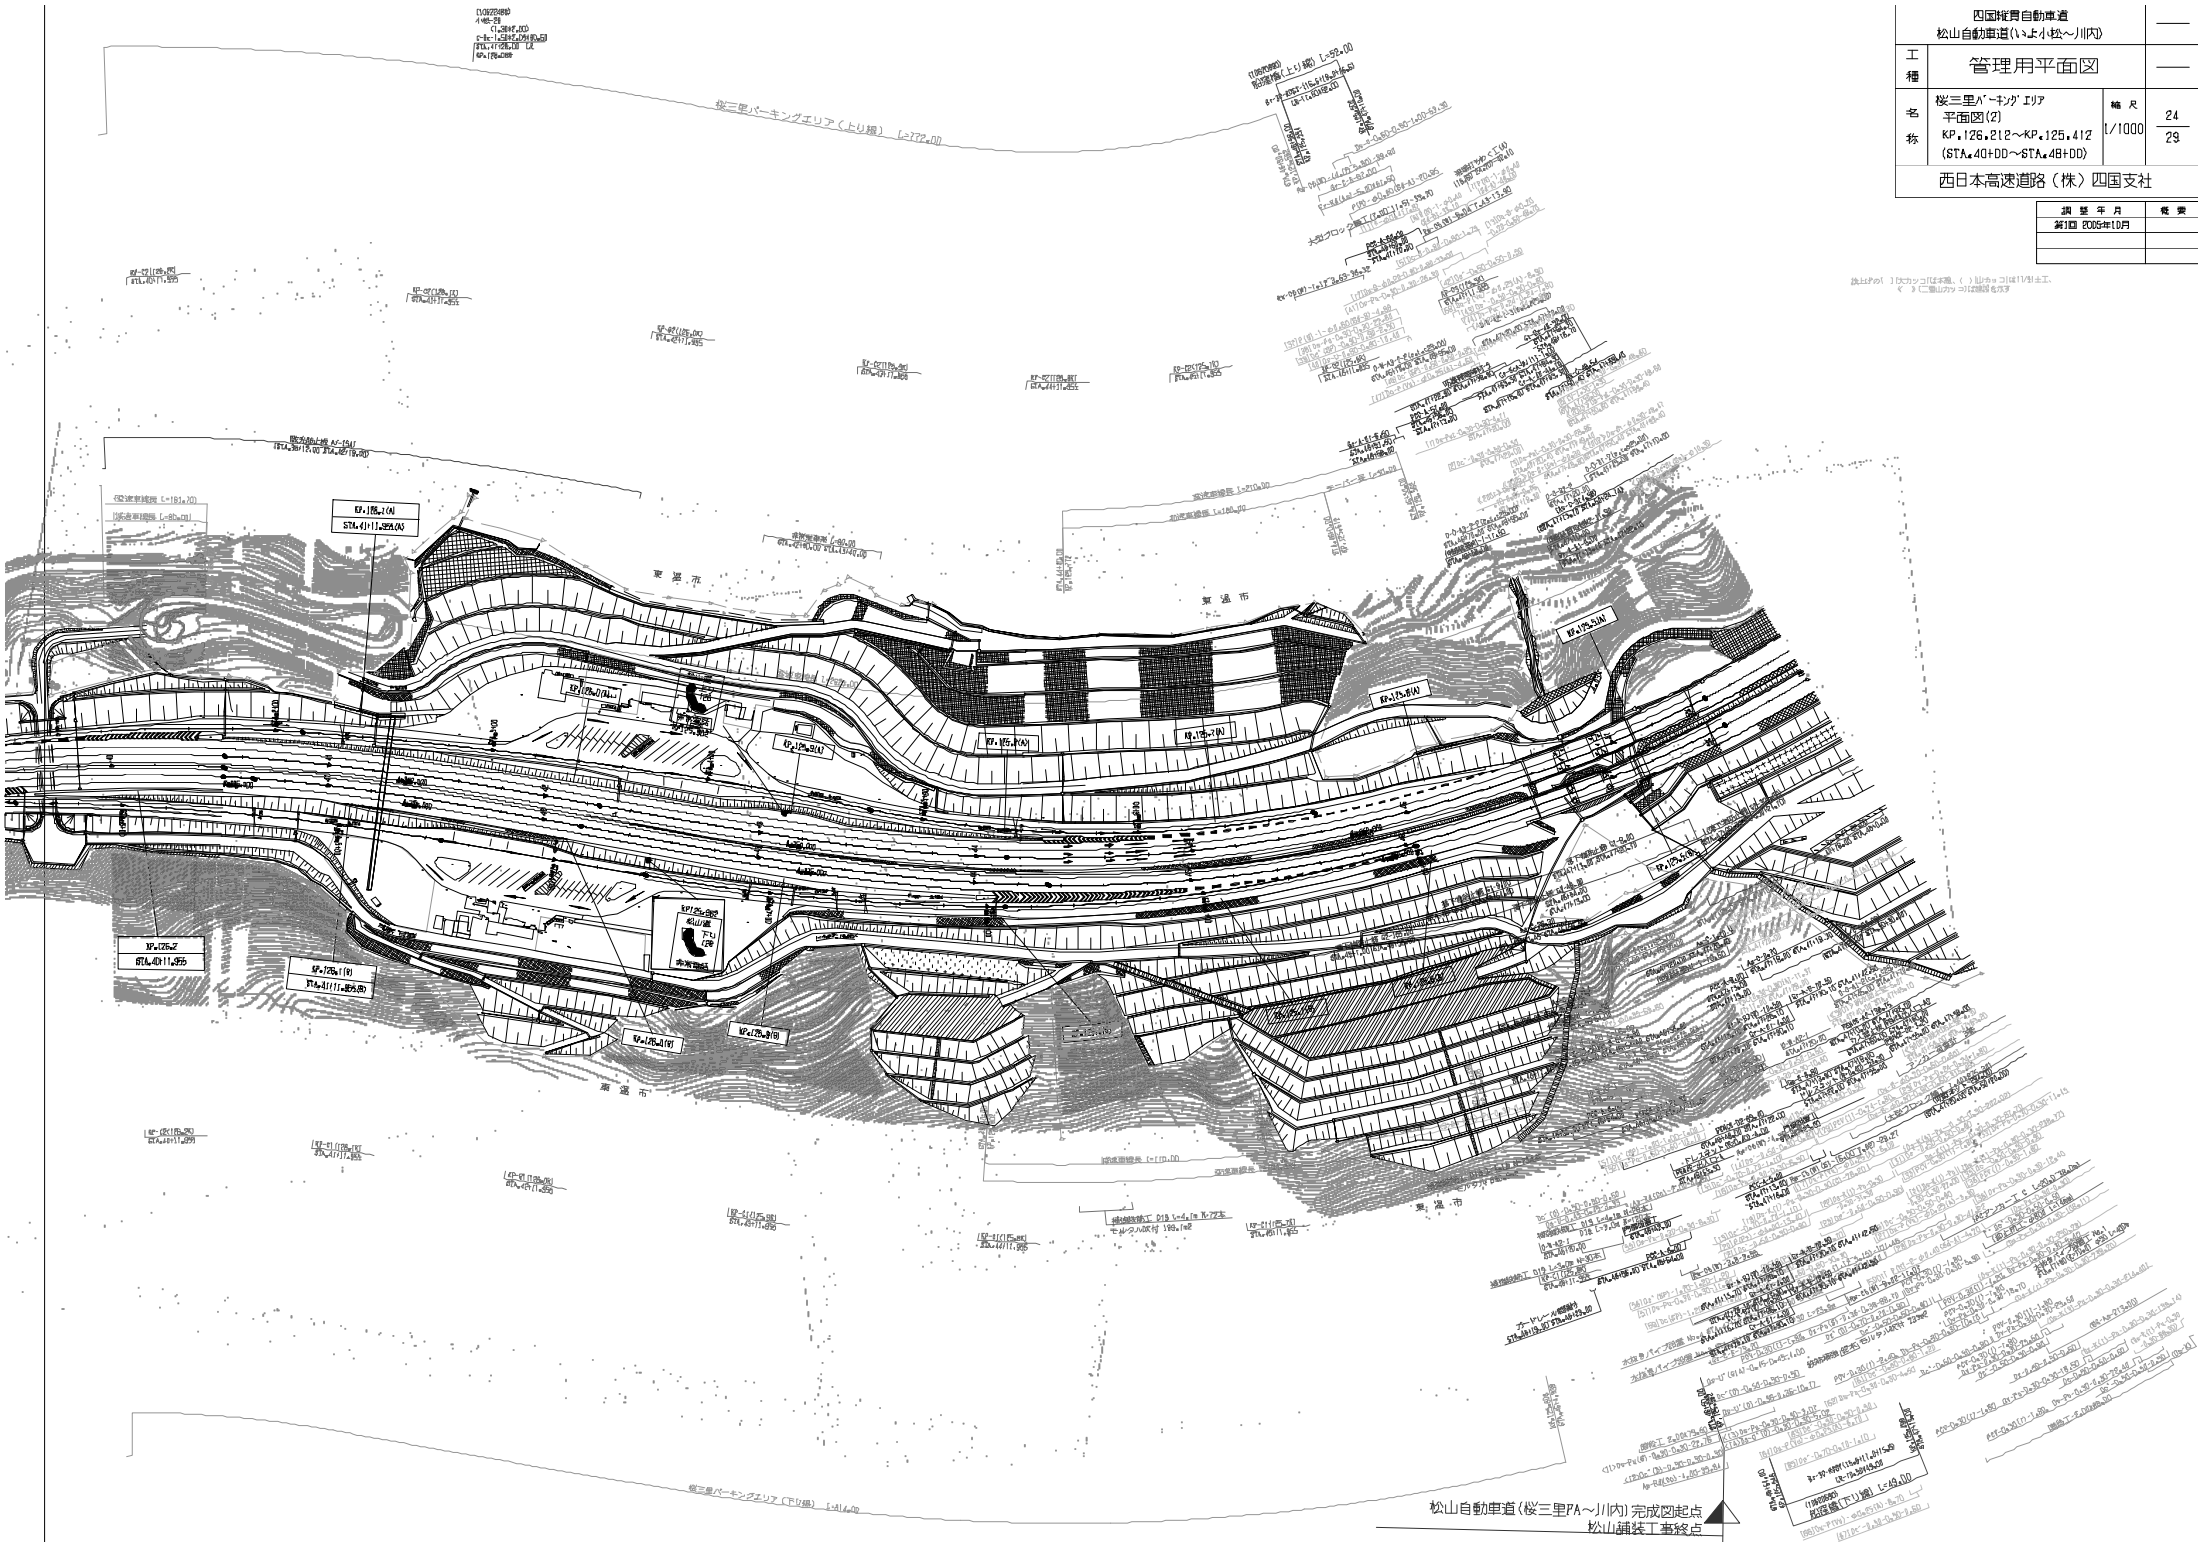

四国縦貫自動車道
松山自動車道（いよ小松～川内）

工種	管理用平面図	
名称	桜三里パーキング エリア 平面図(2) KP.126.212～KP.125.412 (STA.40+00～STA.48+00)	縮尺 1/1000

24
29

西日本高速道路（株）四国支社

調整年月	概要
第1回 2005年10月	

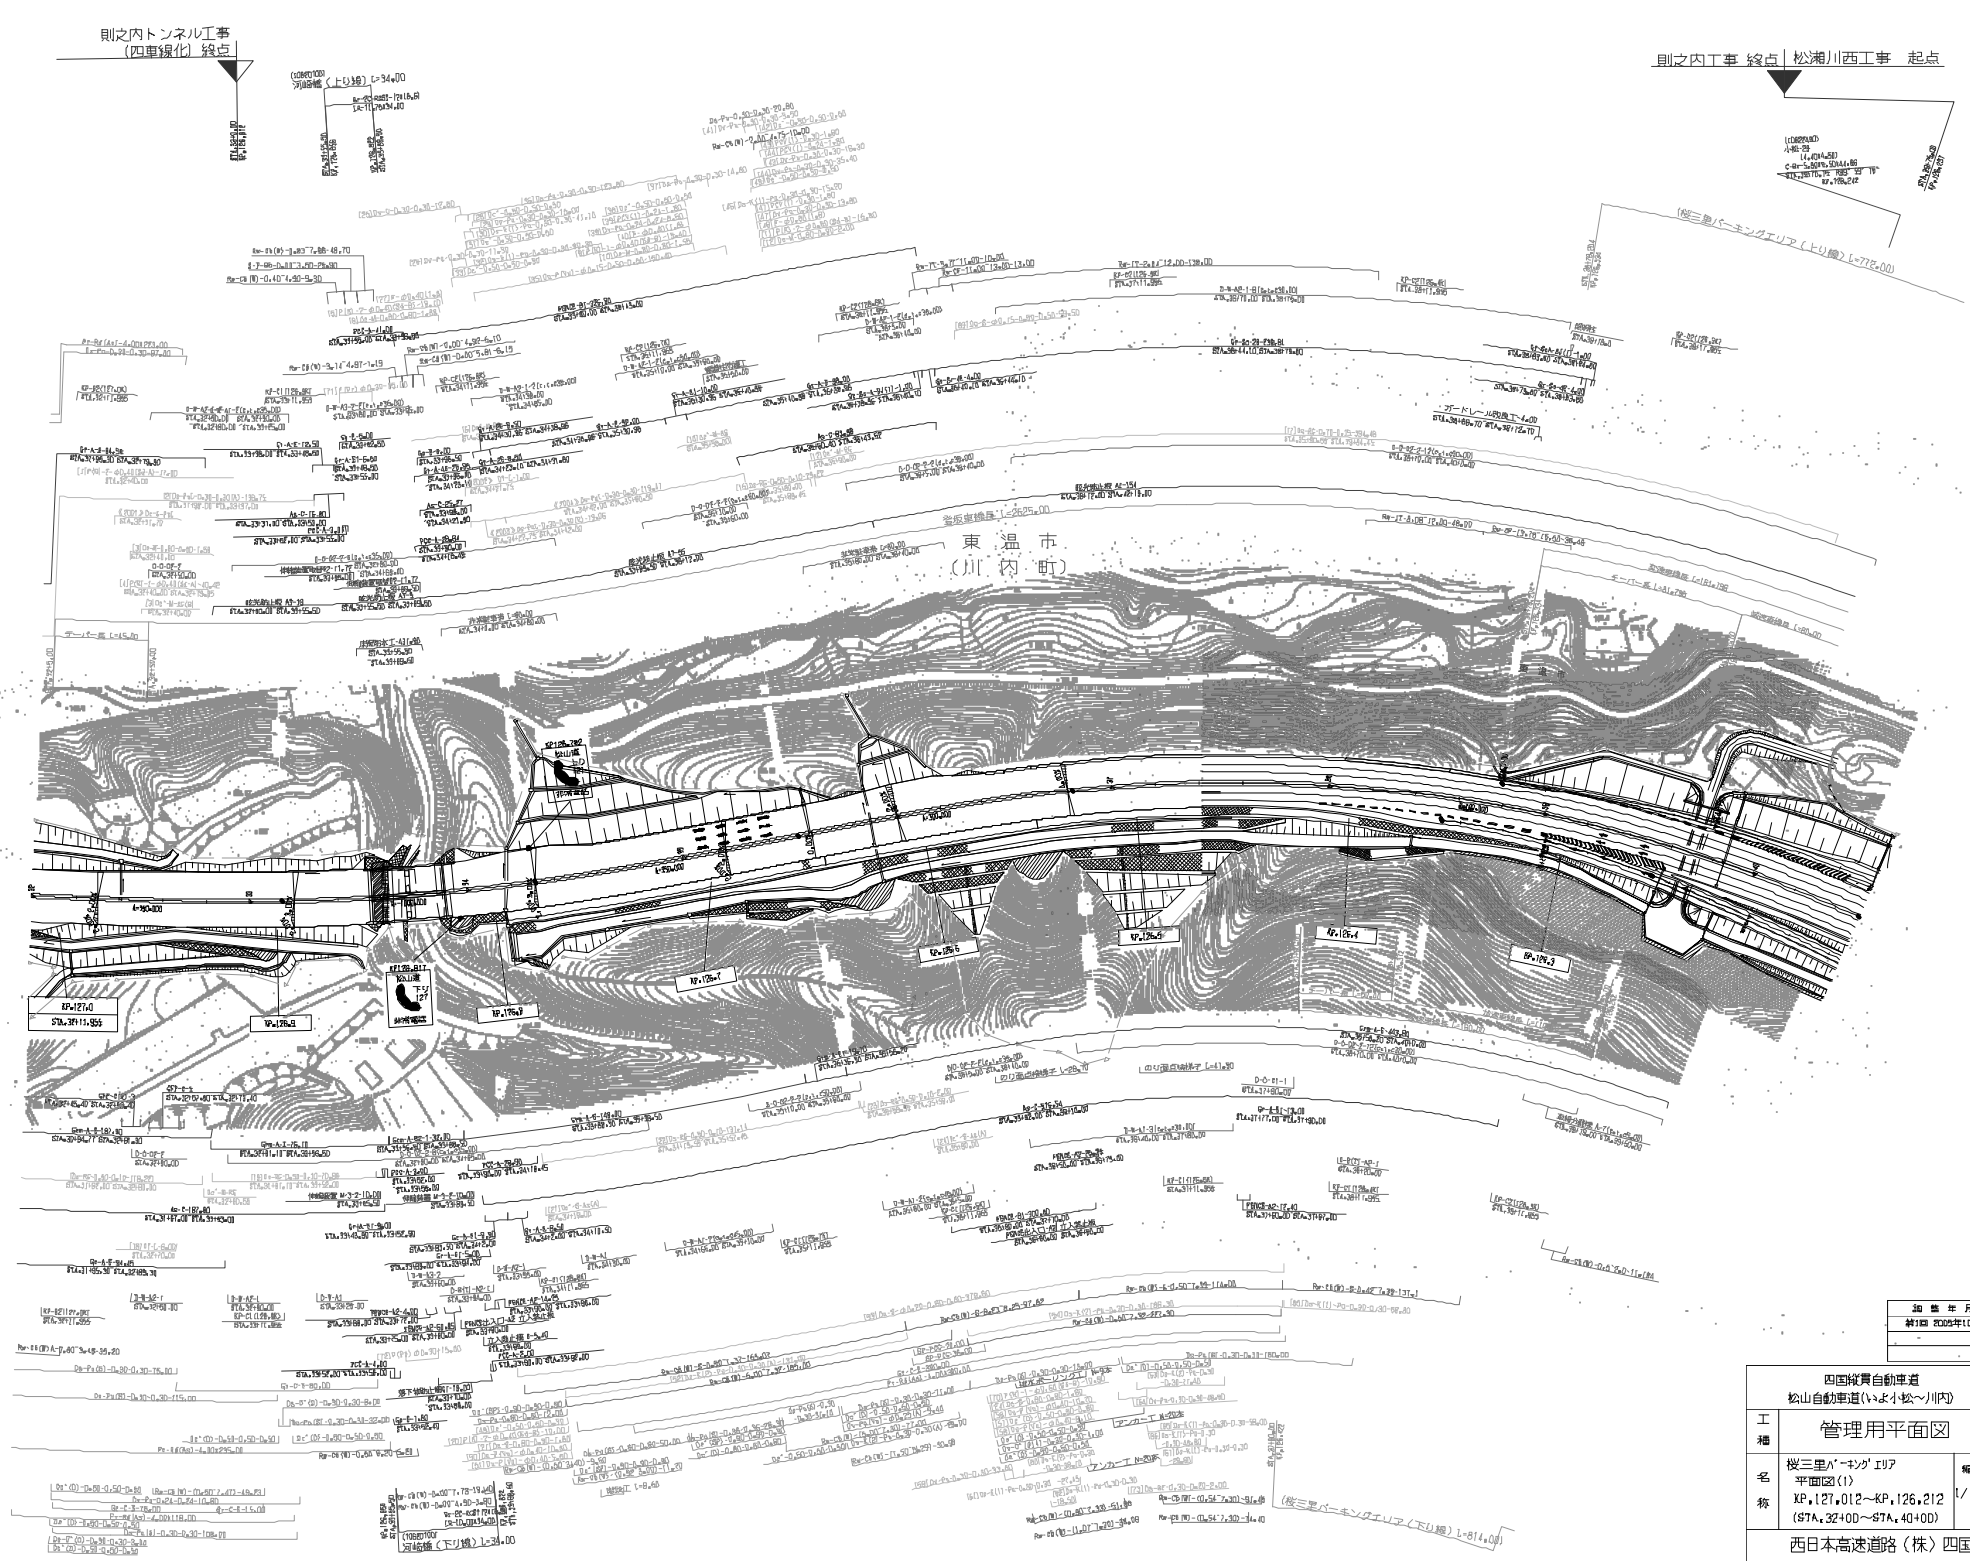

知 整 年 月	備 考

四国縦貫自動車道 松山自動車道（いよ小松～川内）			——
工種	管理用平面図		——
名称	桜三里パーキング エリア 平面図(1) KP.127.012～KP.126.212 (STA.3240D～STA.4040D)	縮尺 1/1000	25 29

西日本高速道路（株）四国支社

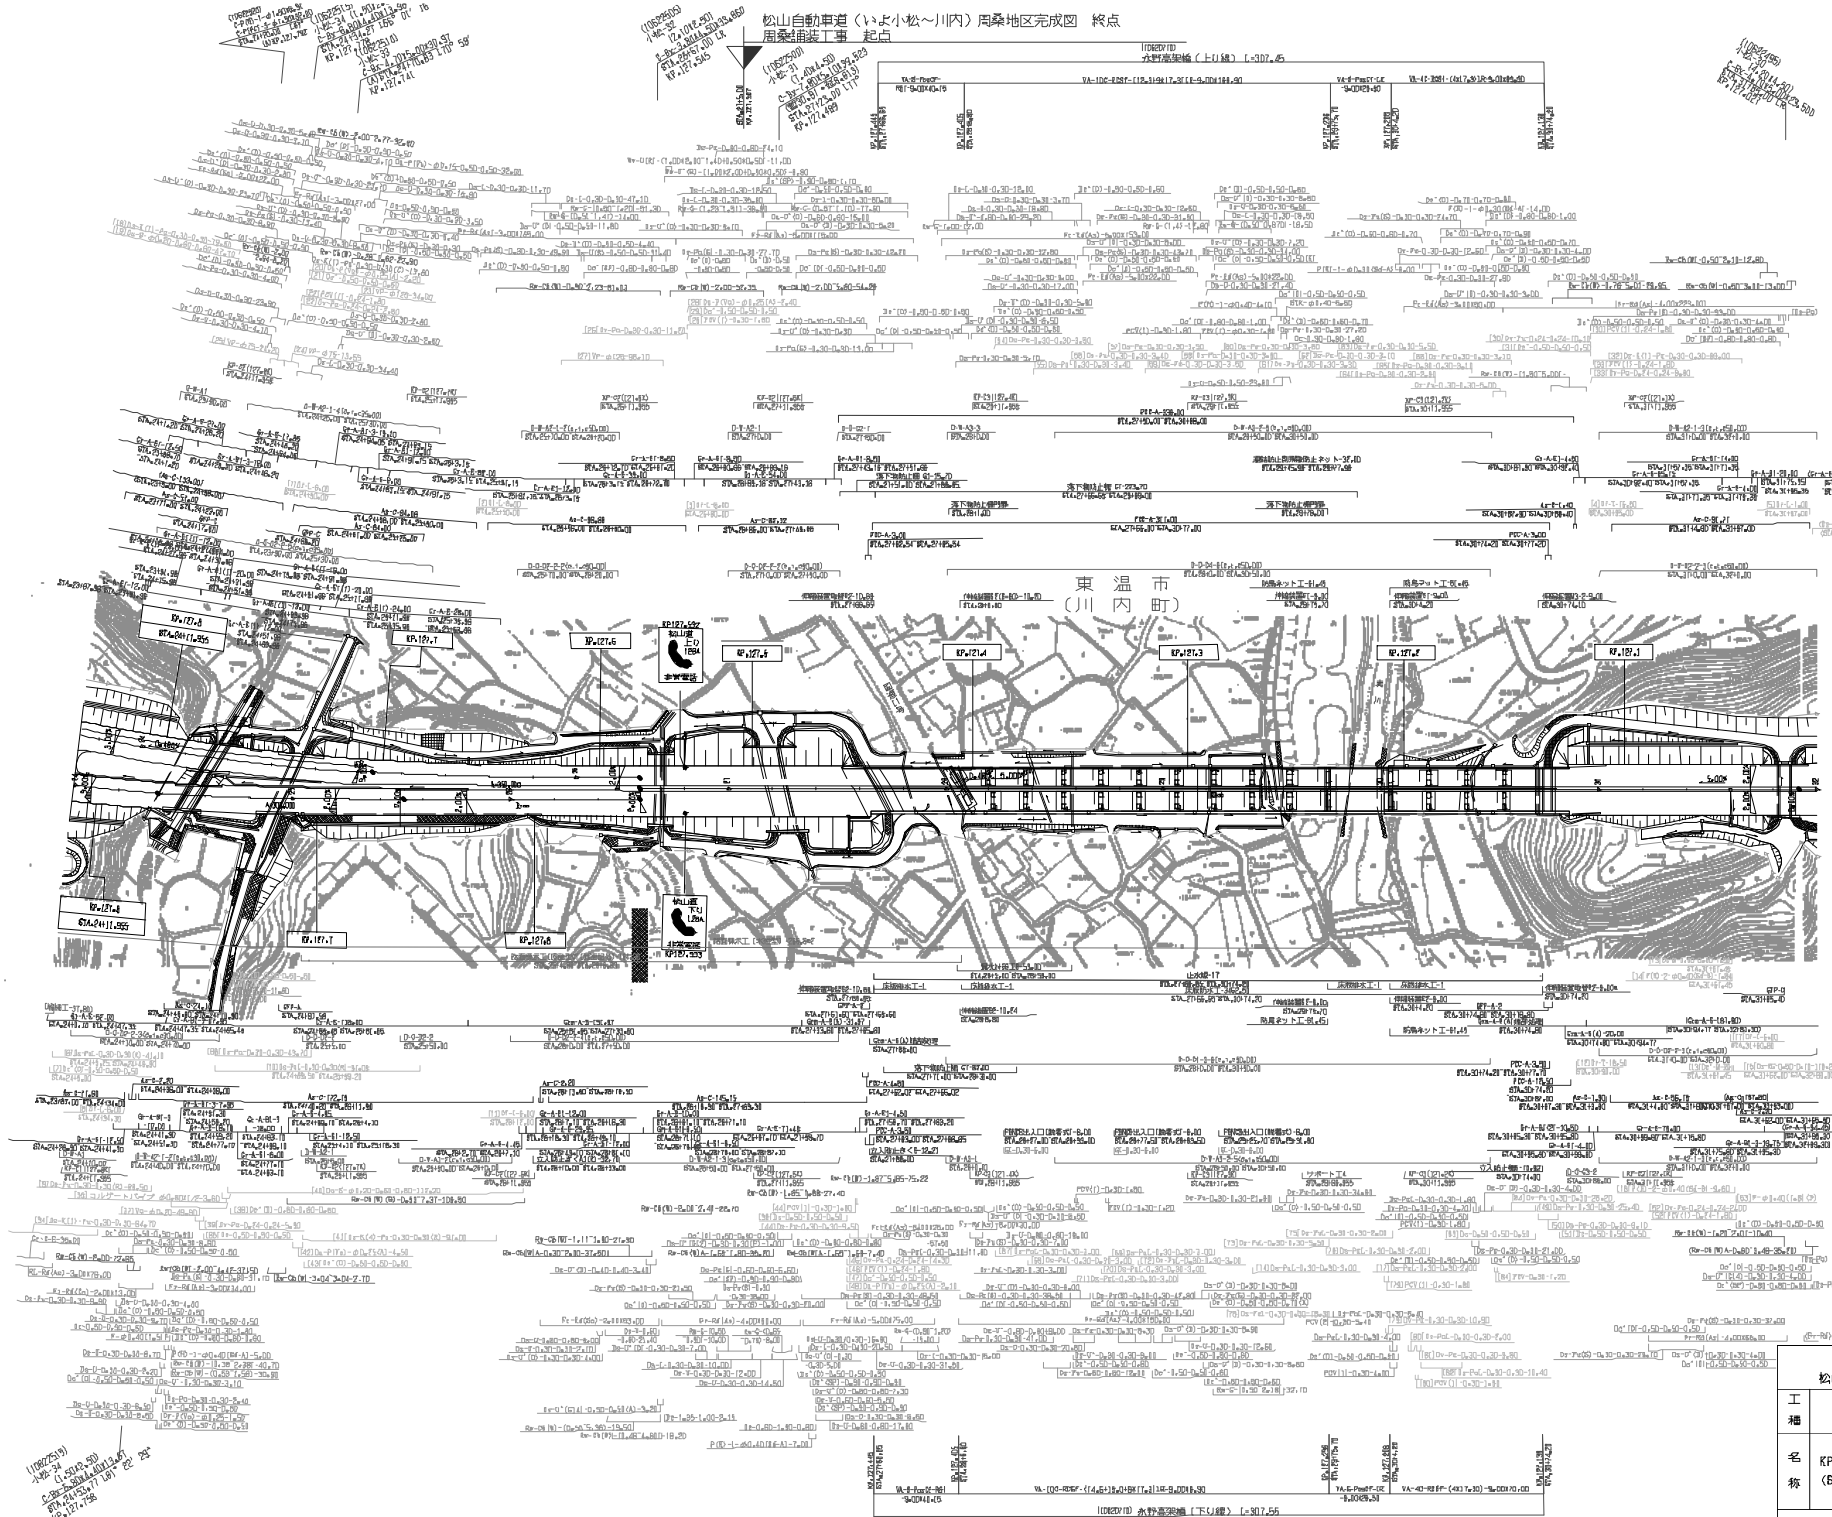

施設年月	備考

四国縦貫自動車道 松山自動車道（いよ小松～川内）			——
工種	管理用平面図		——
名称	KP.127.812～KP.127.012 （STA.24+00～STA.32+00）	縮尺 1/1000	26 29

西日本高速道路（株）四国支社

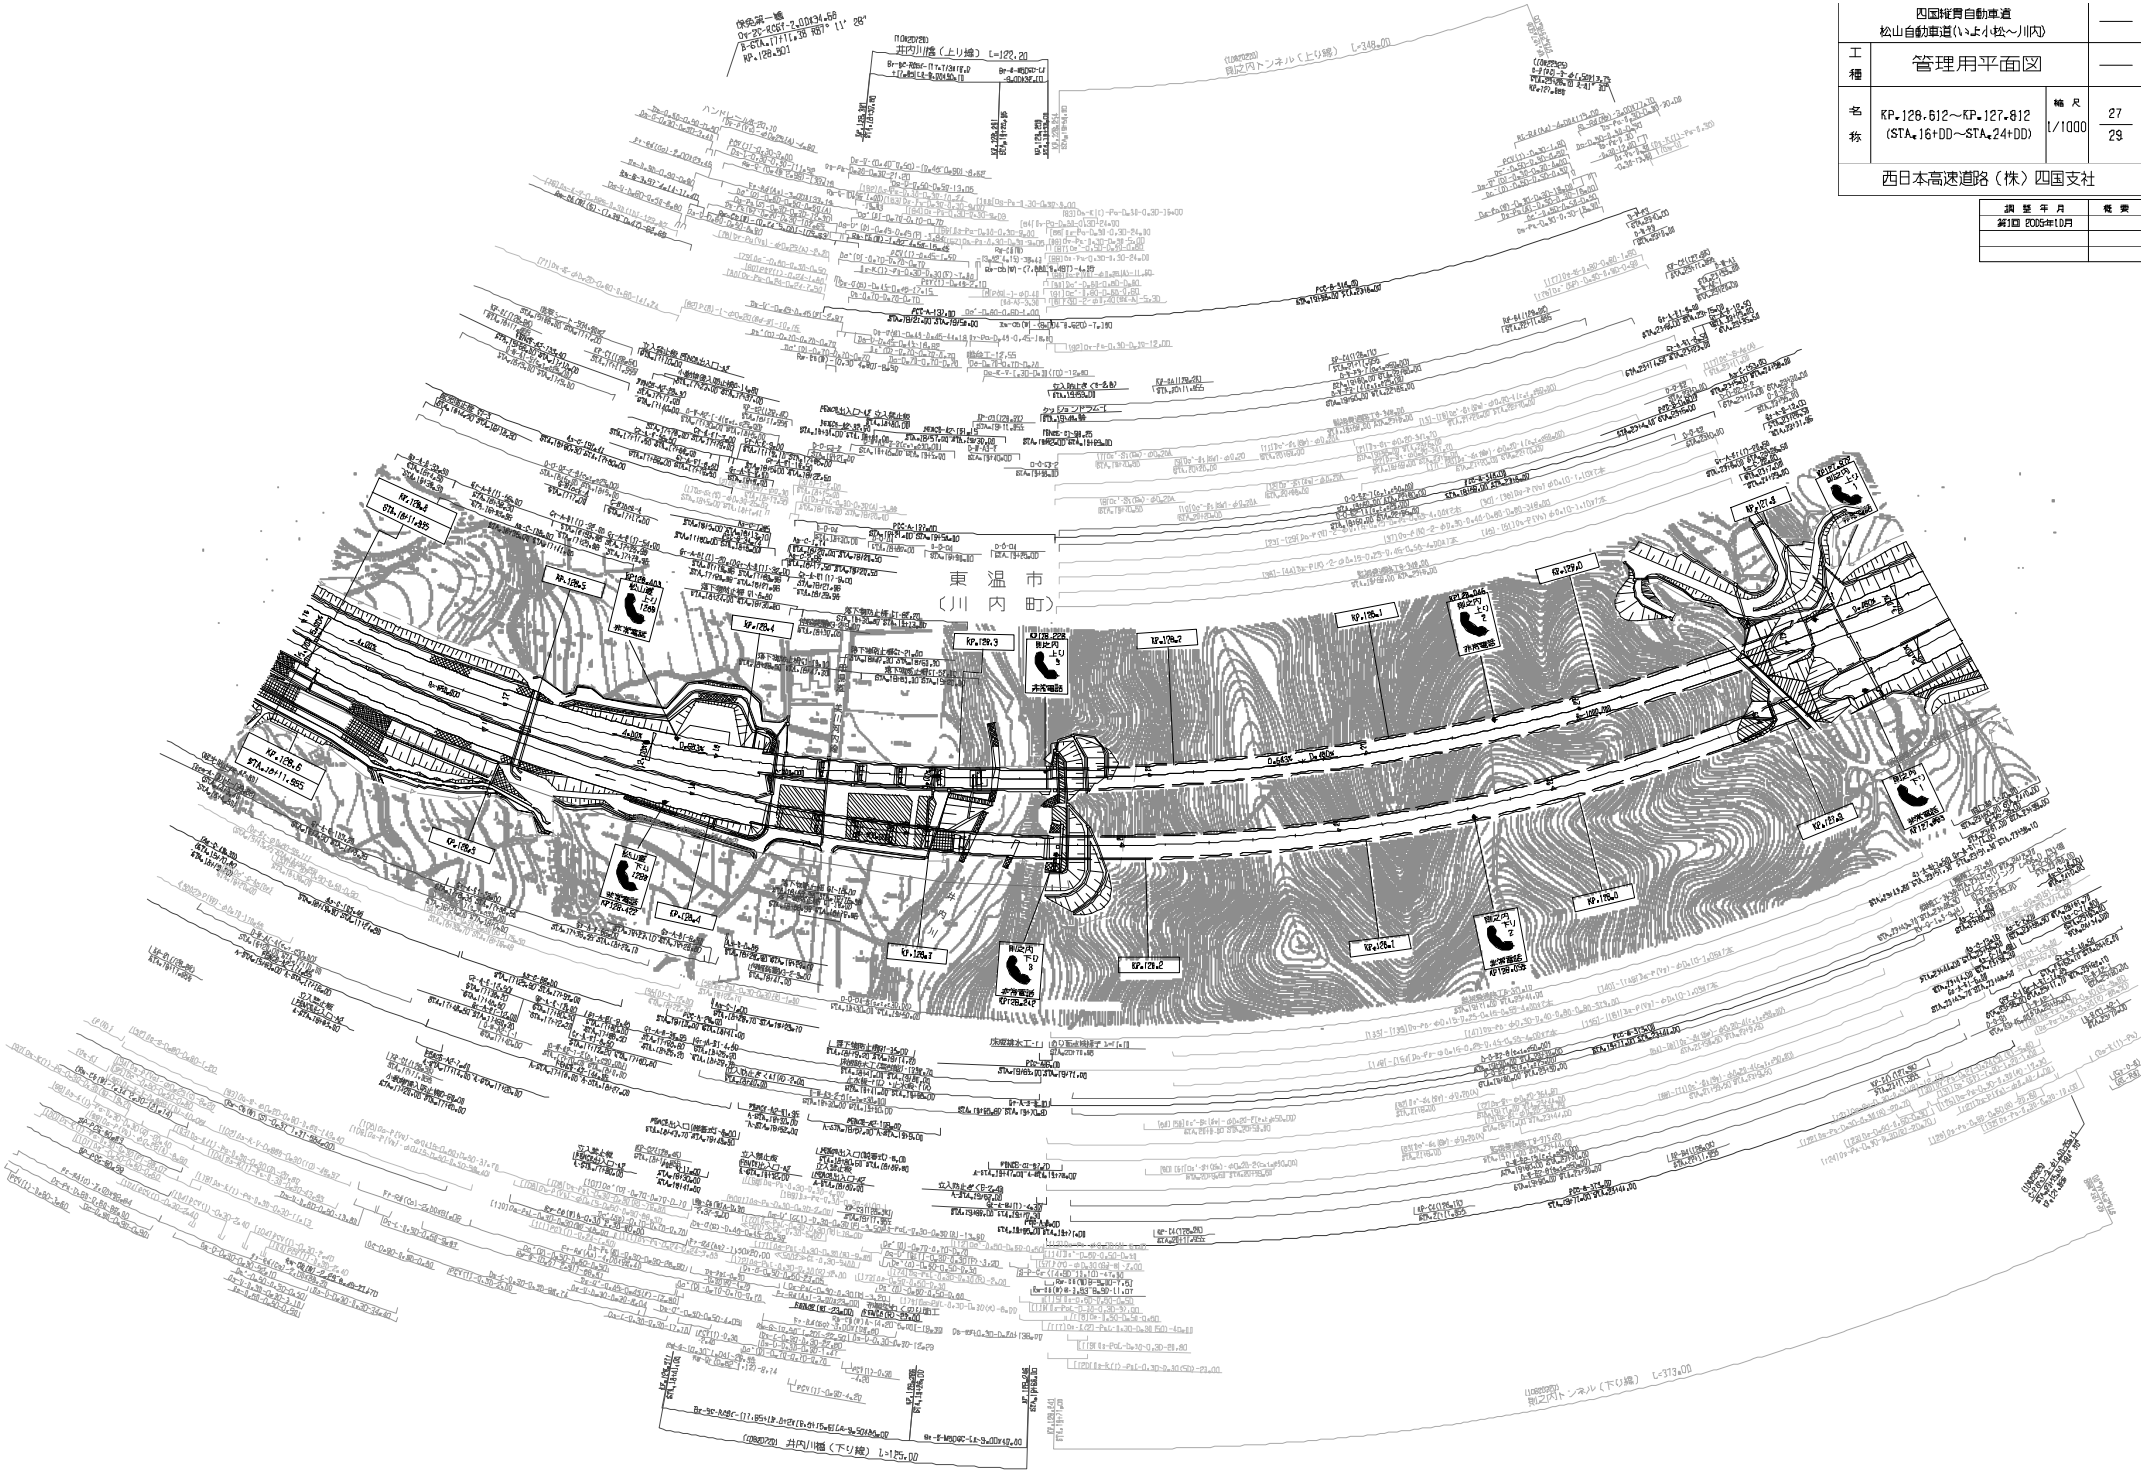

四国縦貫自動車道 松山自動車道（いよ小松～川内）			
工種	管理用平面図		
名称	KP.128.612～KP.127.812 (STA.16+DD～STA.24+DD)	縮尺 1/1000	27 29
西日本高速道路（株）四国支社			

調整年月	概要
第1回 2005年10月	

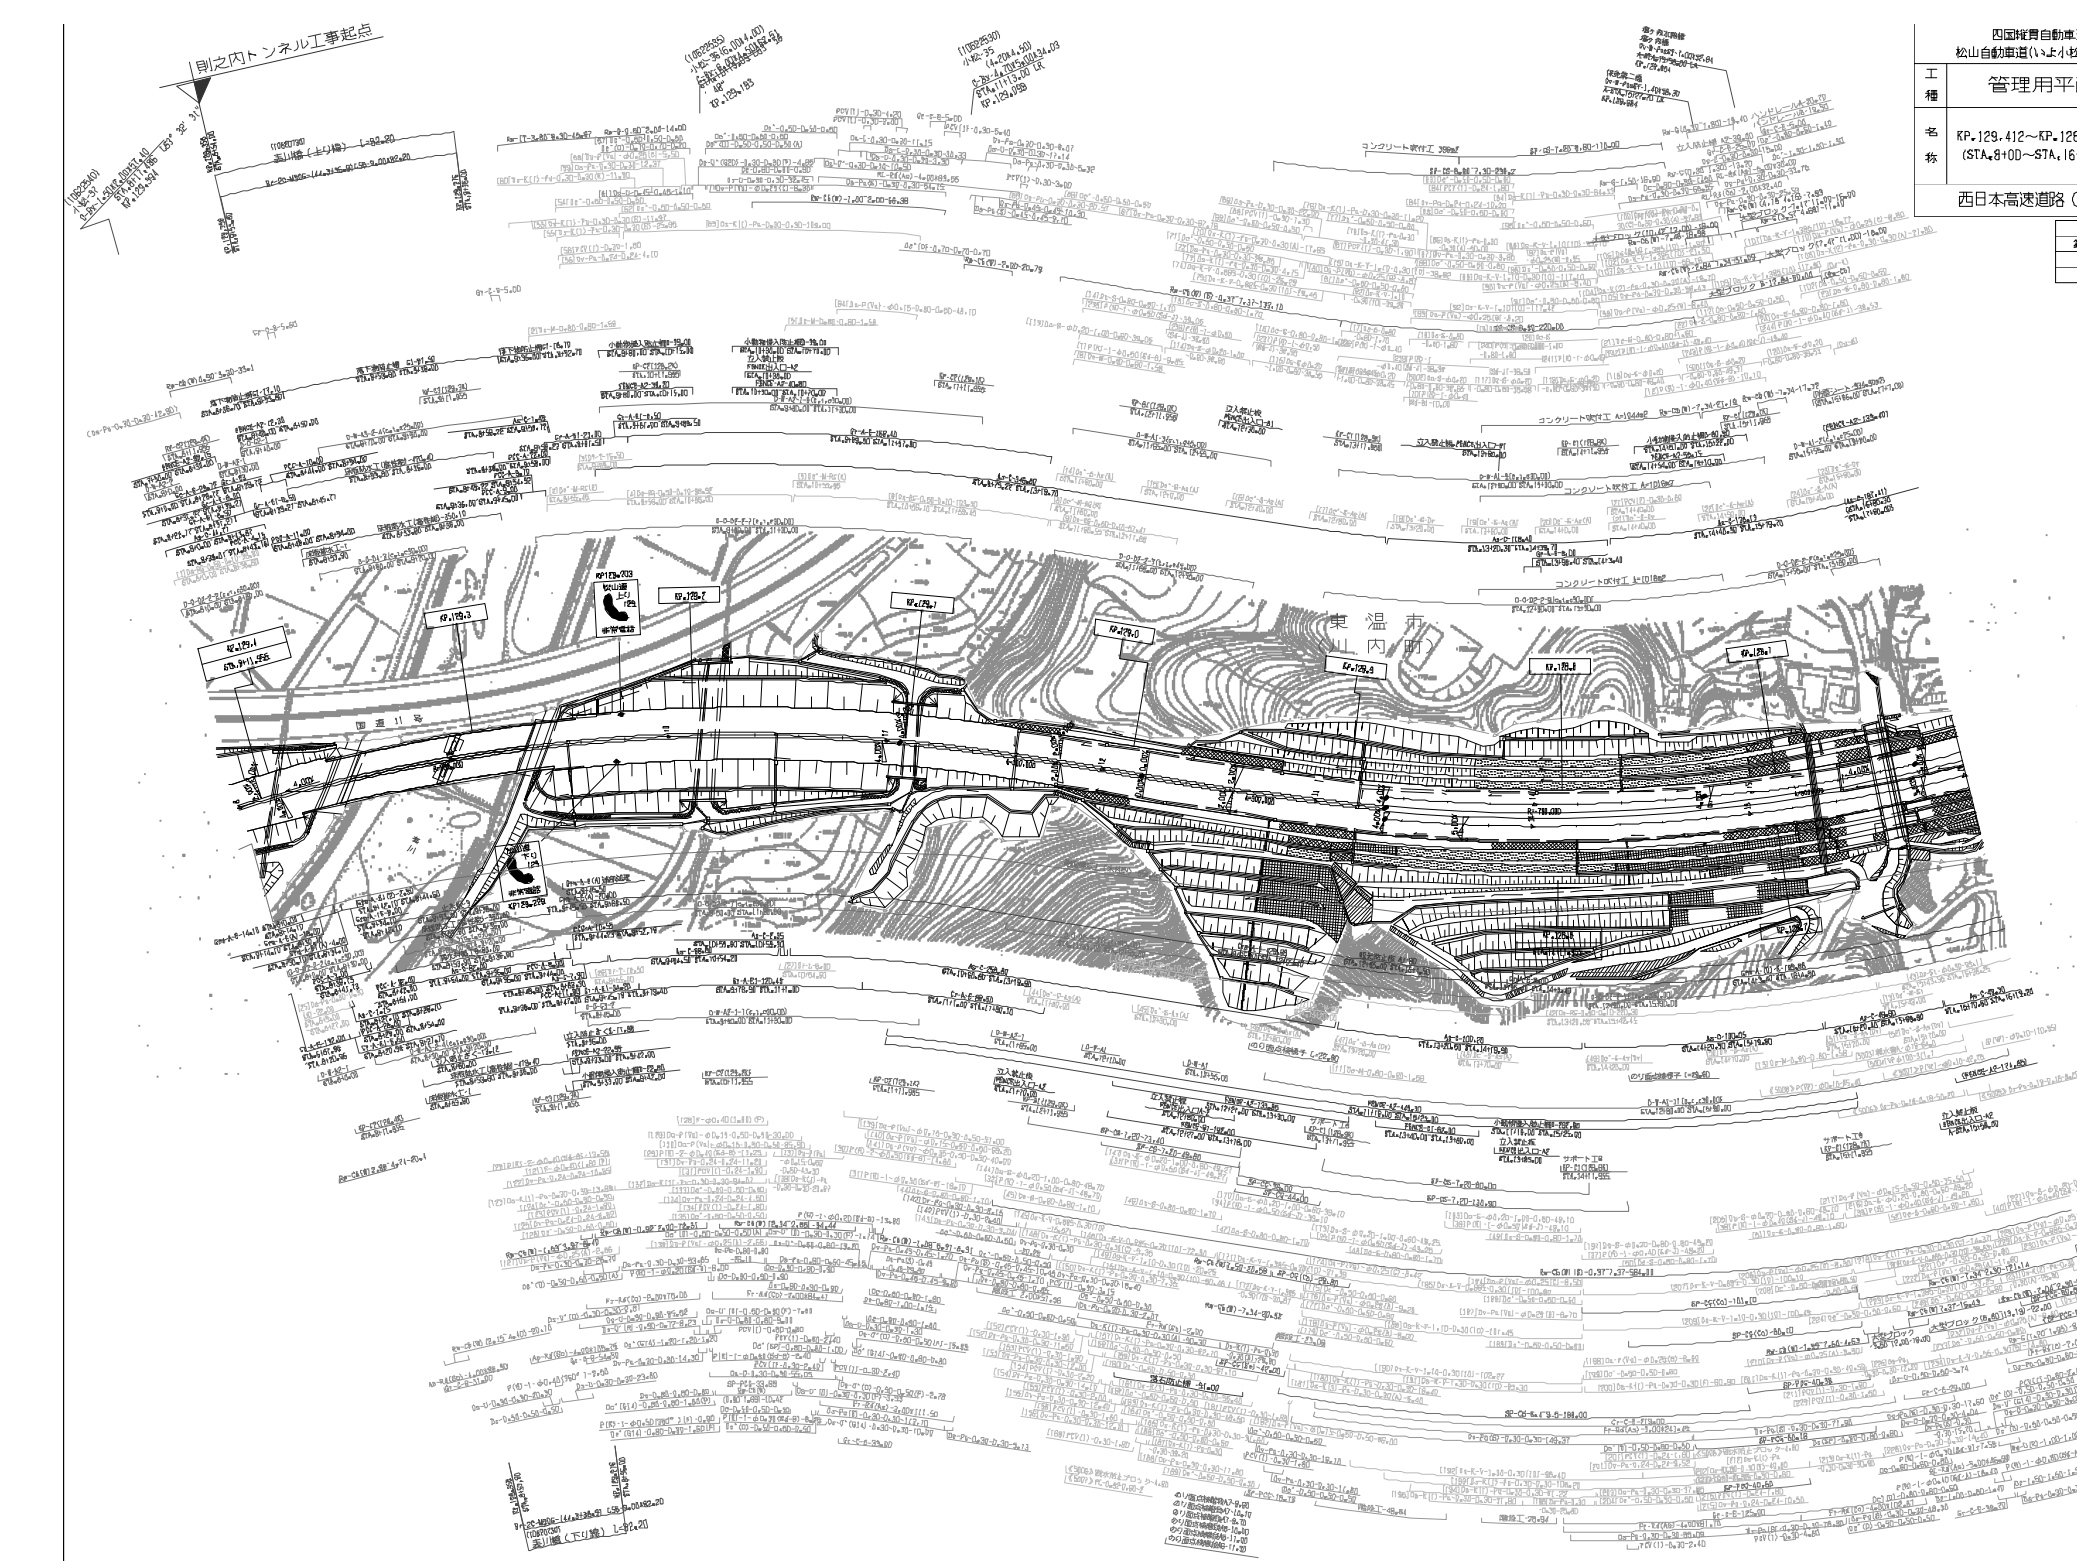

四国横貫自動車道 松山自動車道(いよ小松～川内)		——
工種	管理用平面図	——
名称	KP.129.412～KP.128.612 (STA.8+0D～STA.16+0D)	縮尺 1/1000
西日本高速道路（株）四国支社		28/29

調整年月	概要
第1回 2005年10月	

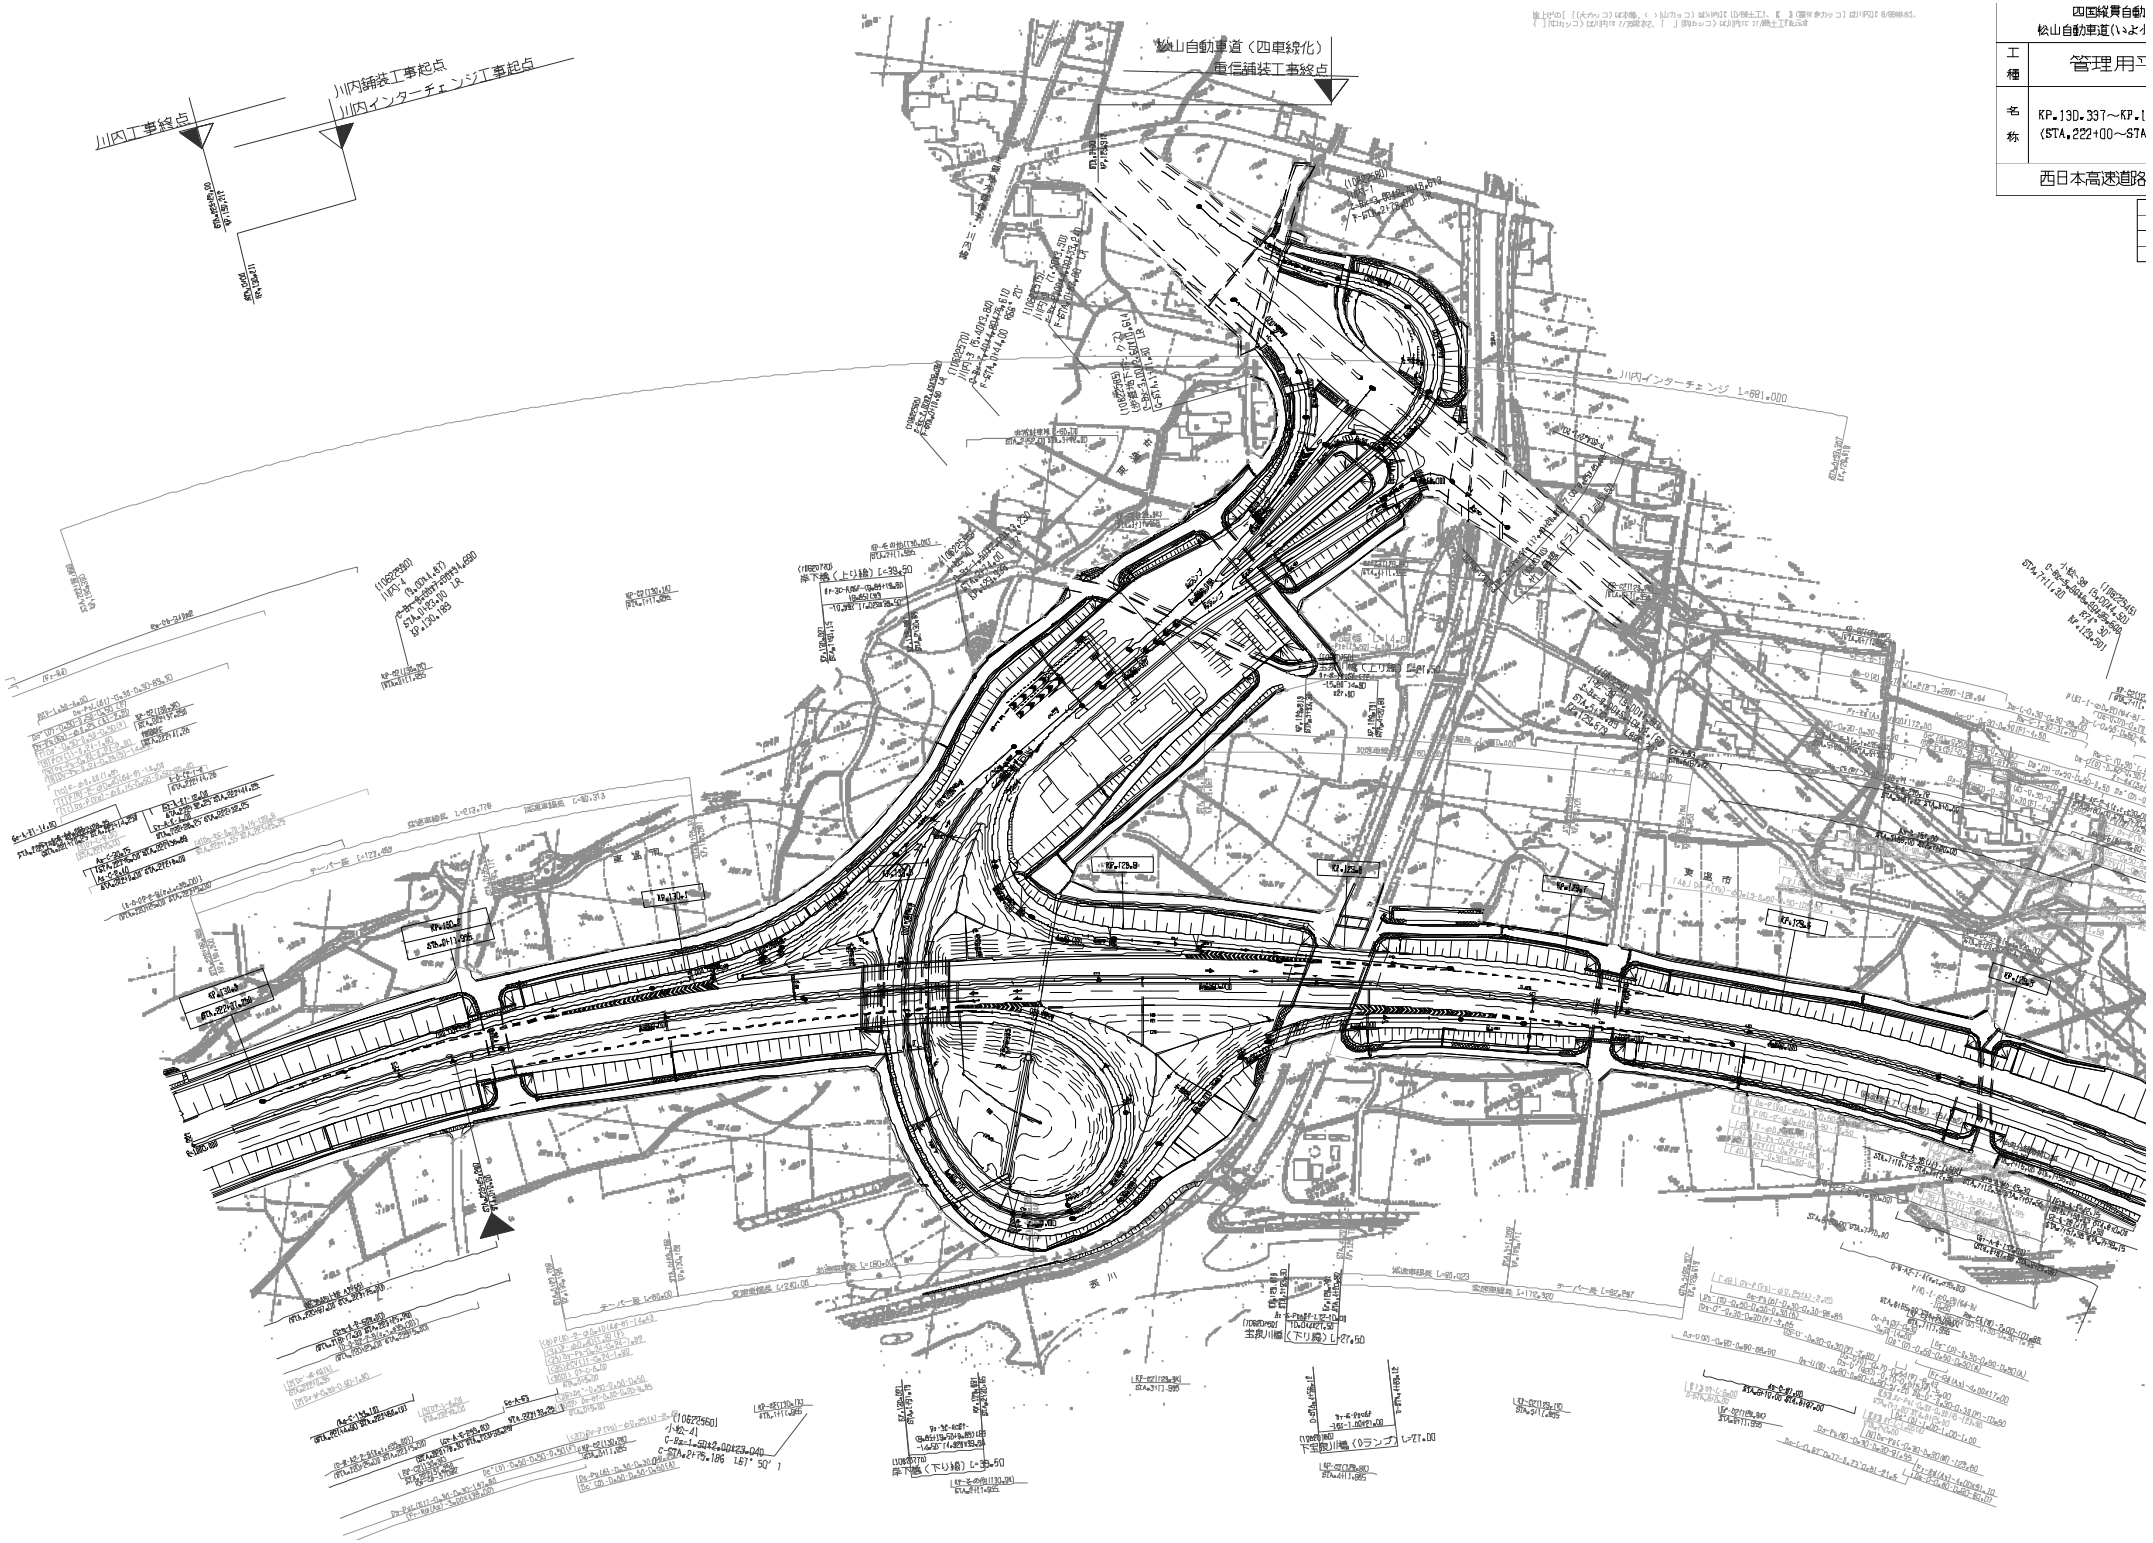

四国縦貫自動
松山自動車道（いよ

工種	管理用工
名称	KP.130.337～KP.1 (STA.222+00～STA

西日本高速道路

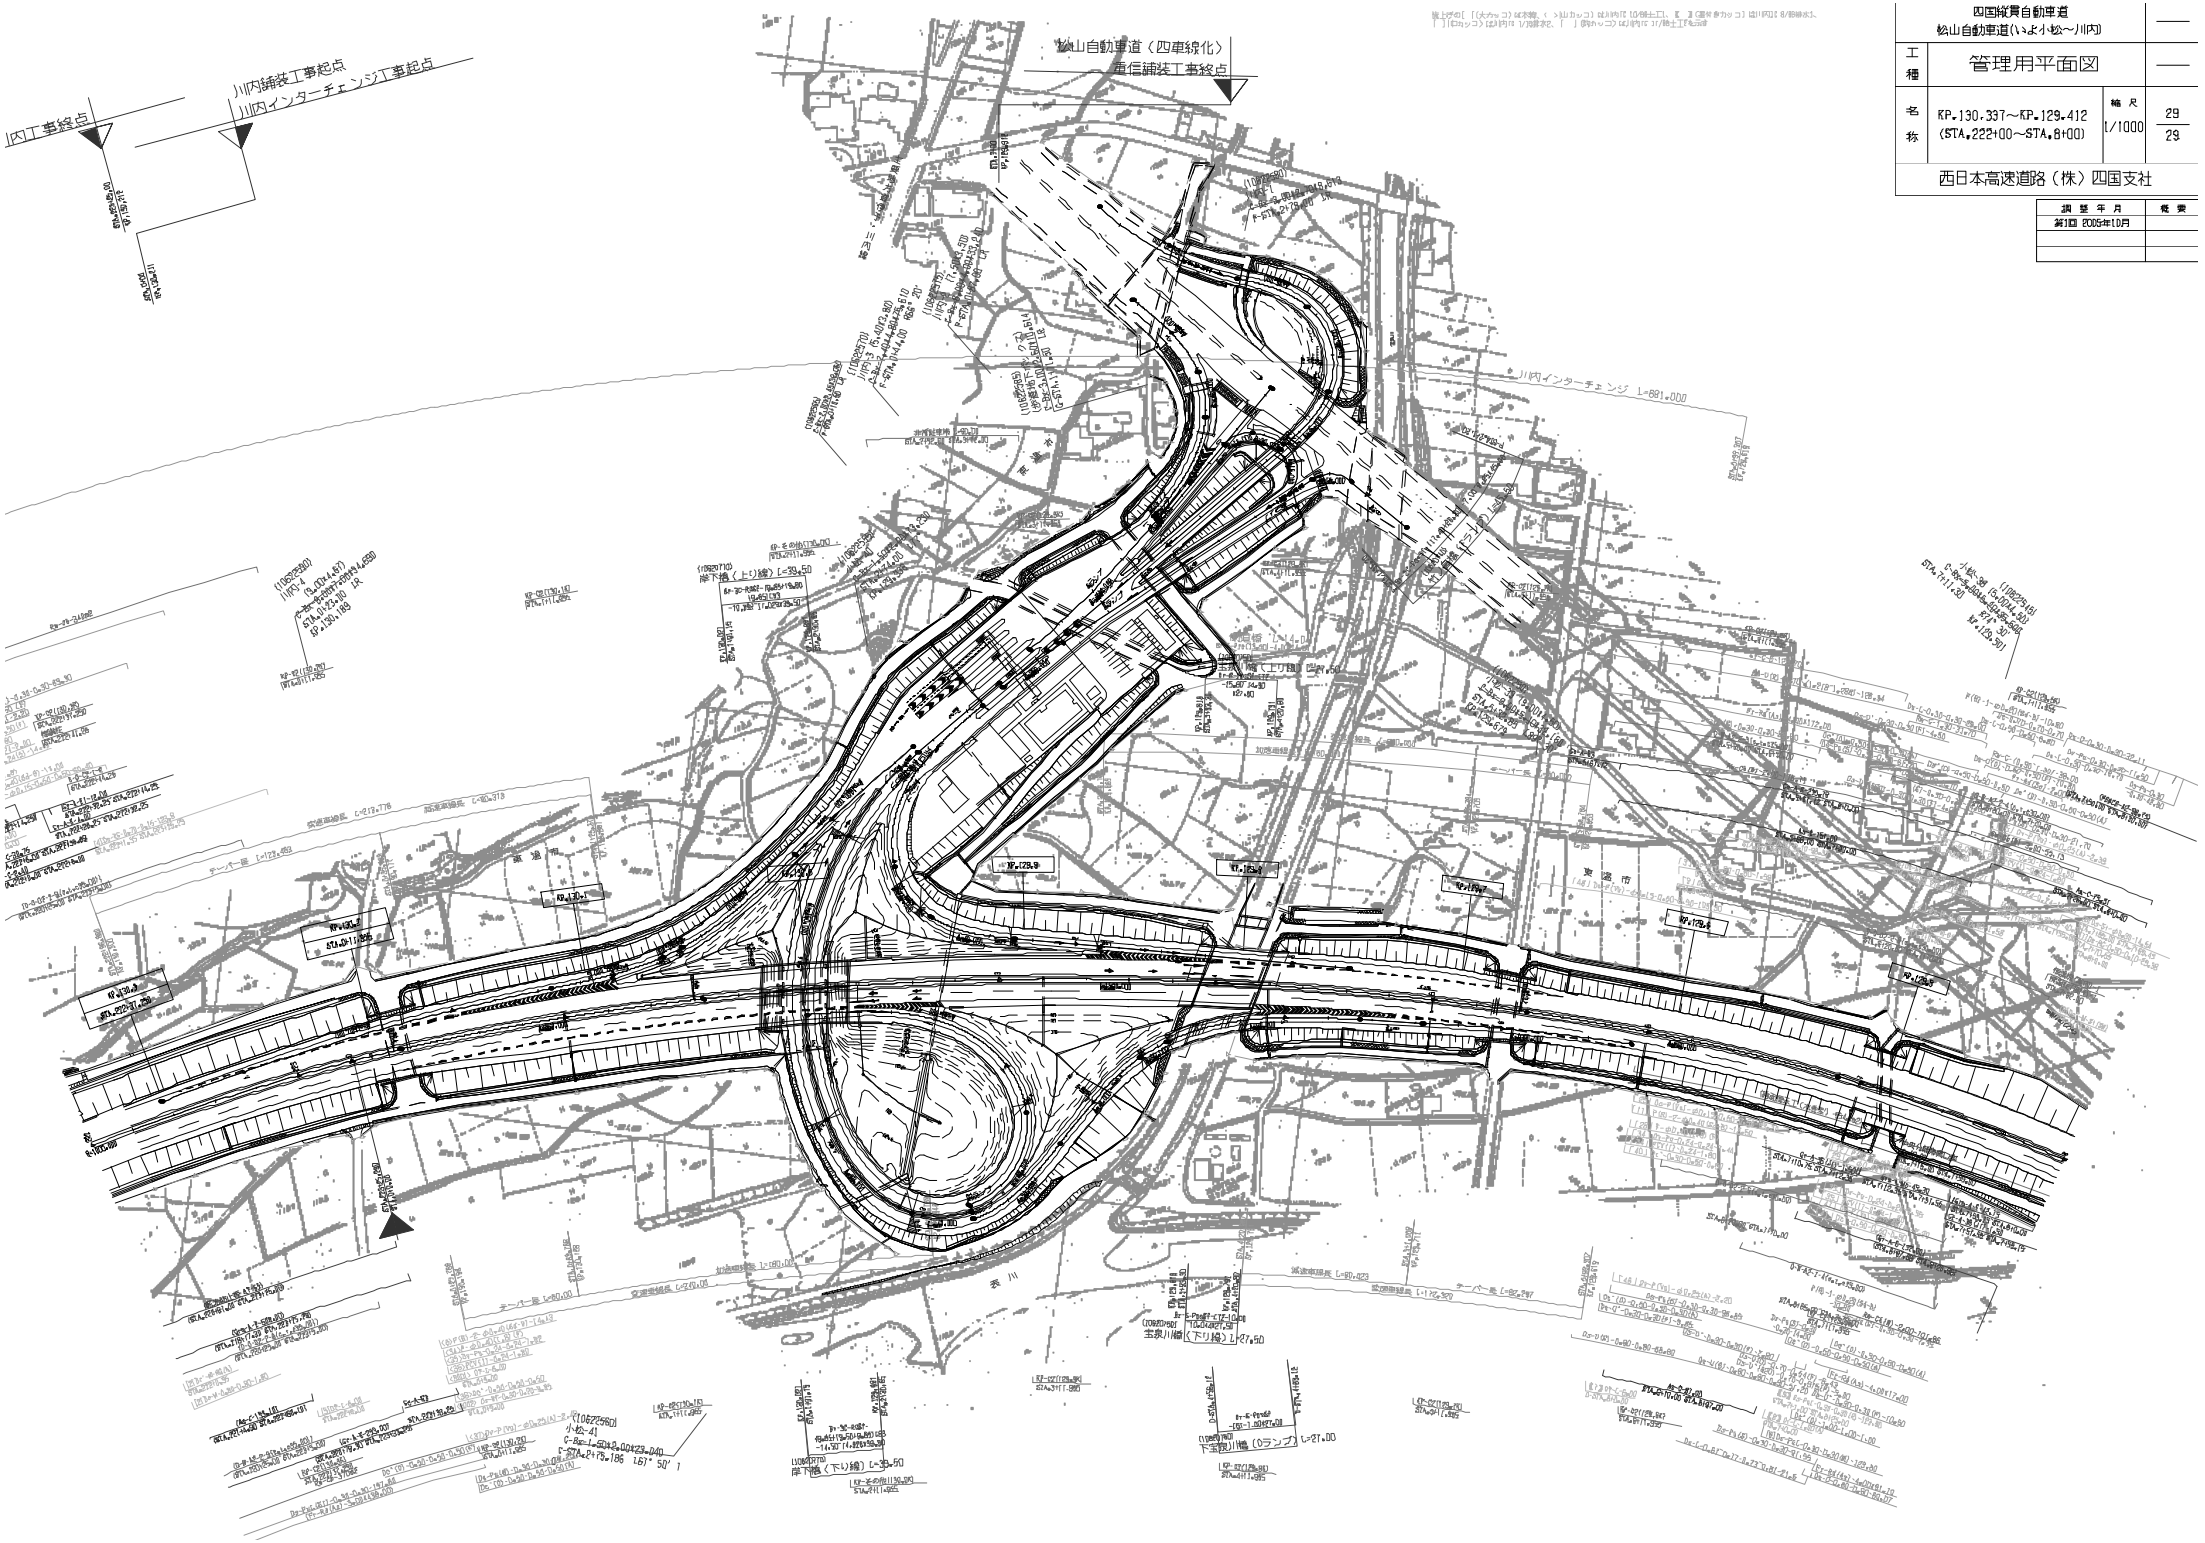

四国縦貫自動車道
松山自動車道（いよ小松～川内）

工種	管理用平面図	
名称	KP.130.337～KP.129.412 (STA.222+00～STA.8+00)	縮尺 1/1000

29
29

西日本高速道路（株）四国支社

調整年月	概要
第1回 2005年10月	

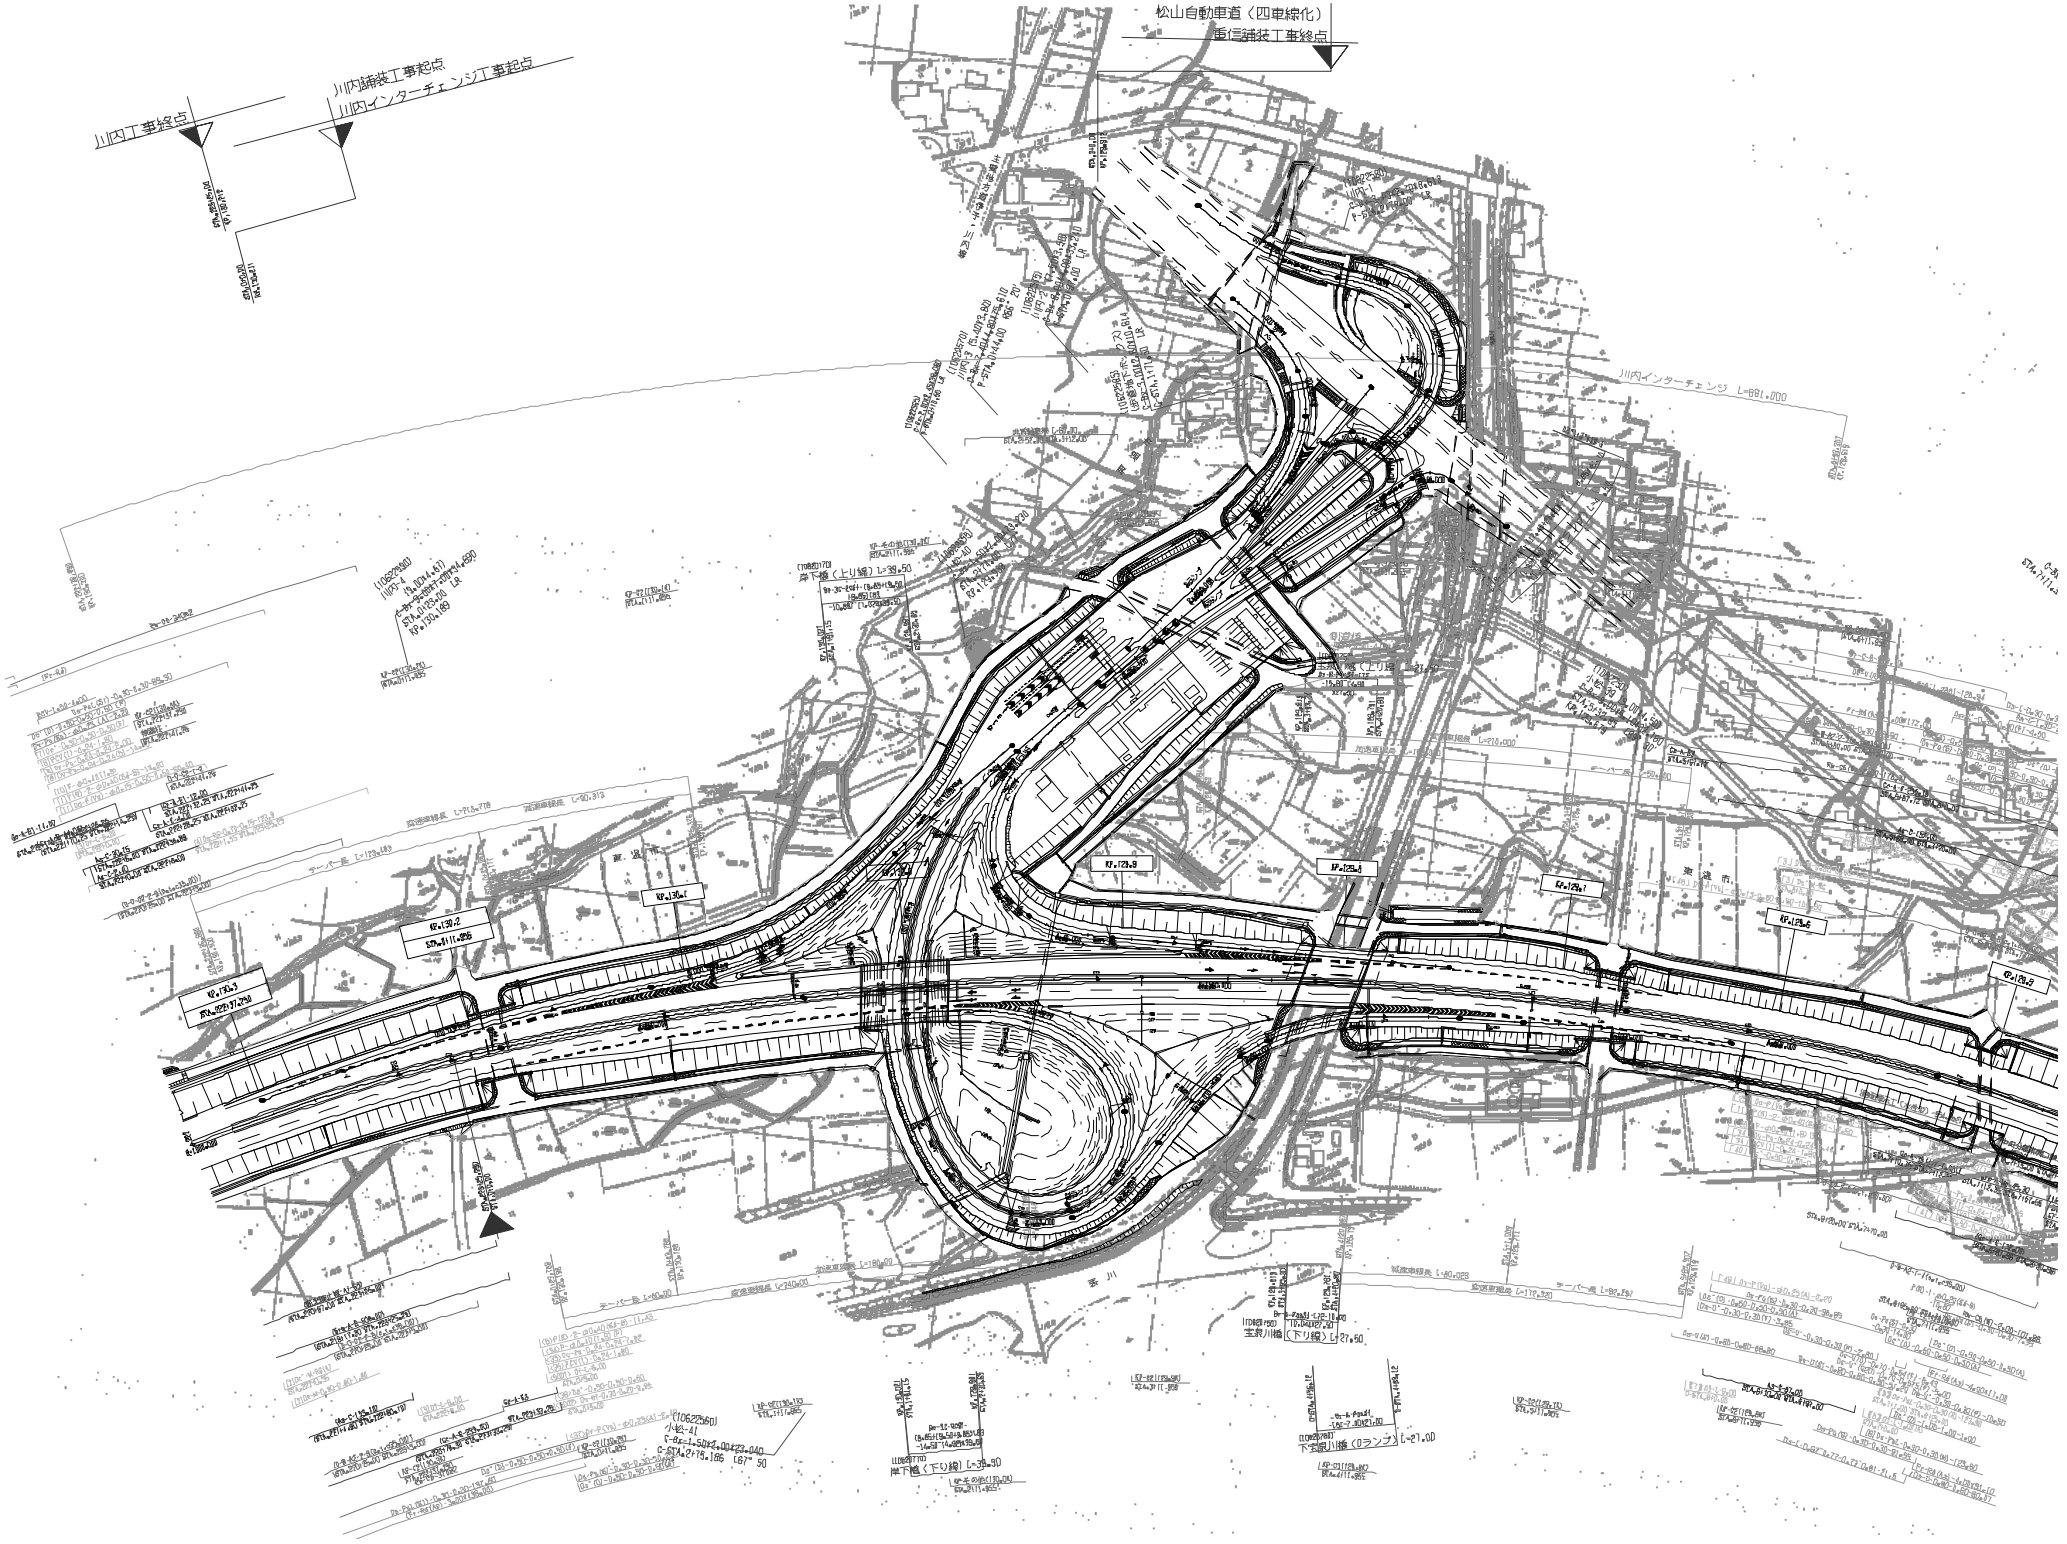
松山自動車道（四車線化）
重信舗装工事終点
川内舗装工事起点
川内インターチェンジ工事起点
川内工事終点
川内インターチェンジ L=891.000
KP=129.8
KP=129.4
KP=129.1
KP=129.6
KP=129.2
KP=129.3
KP=130.1
KP=129.9

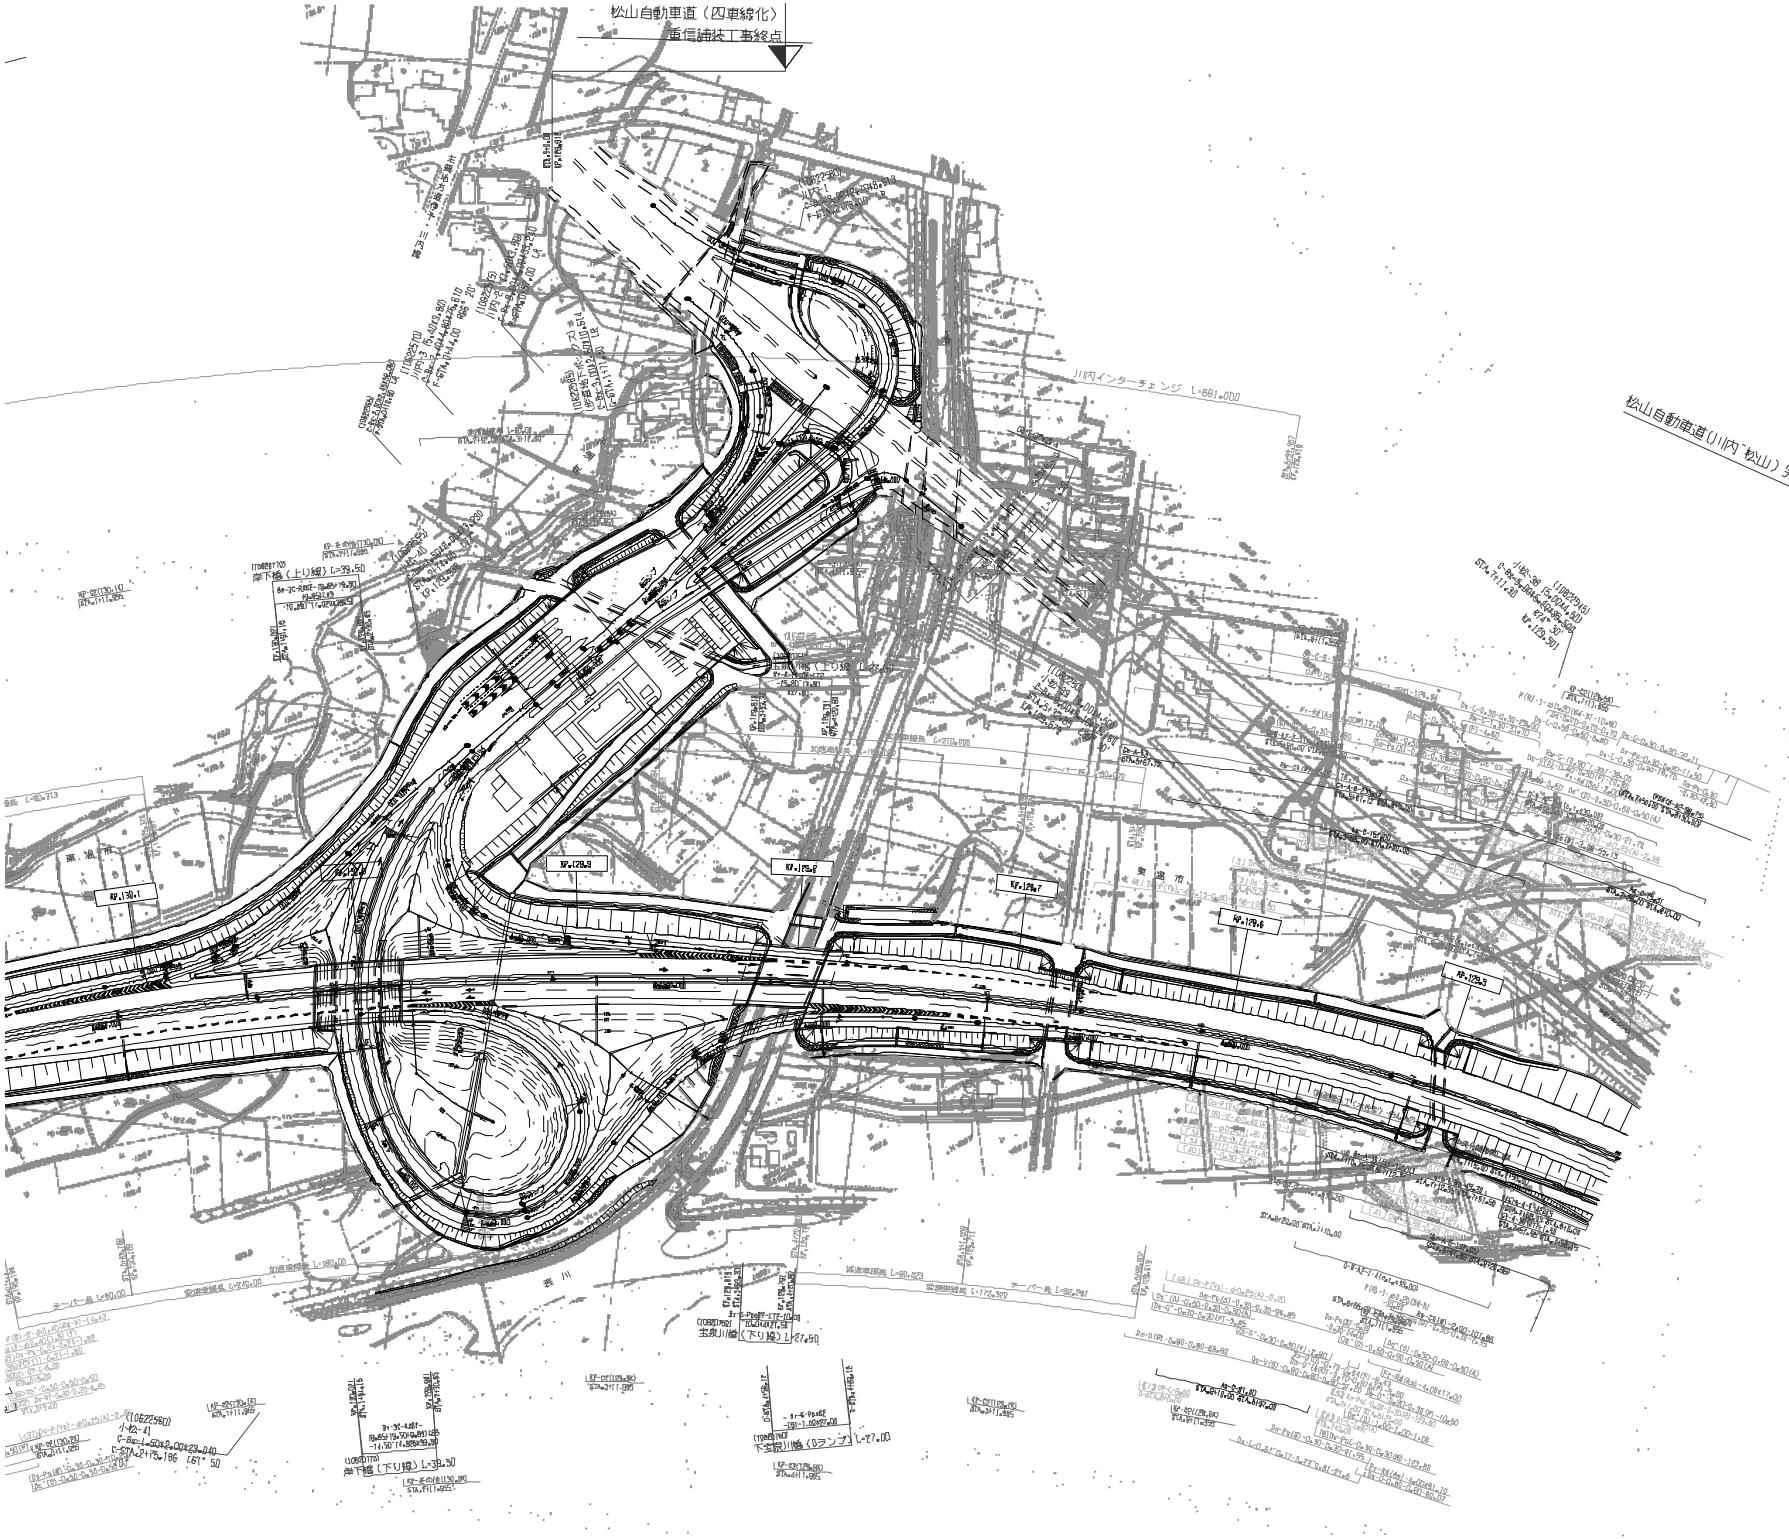
松山自動車道（四車線化）
川内インターチェンジ L=881.000
松山自動車道（川内～松山）完成図起点
KP.130.1
KP.129.9
KP.129.8
KP.129.7
KP.129.6
KP.129.5

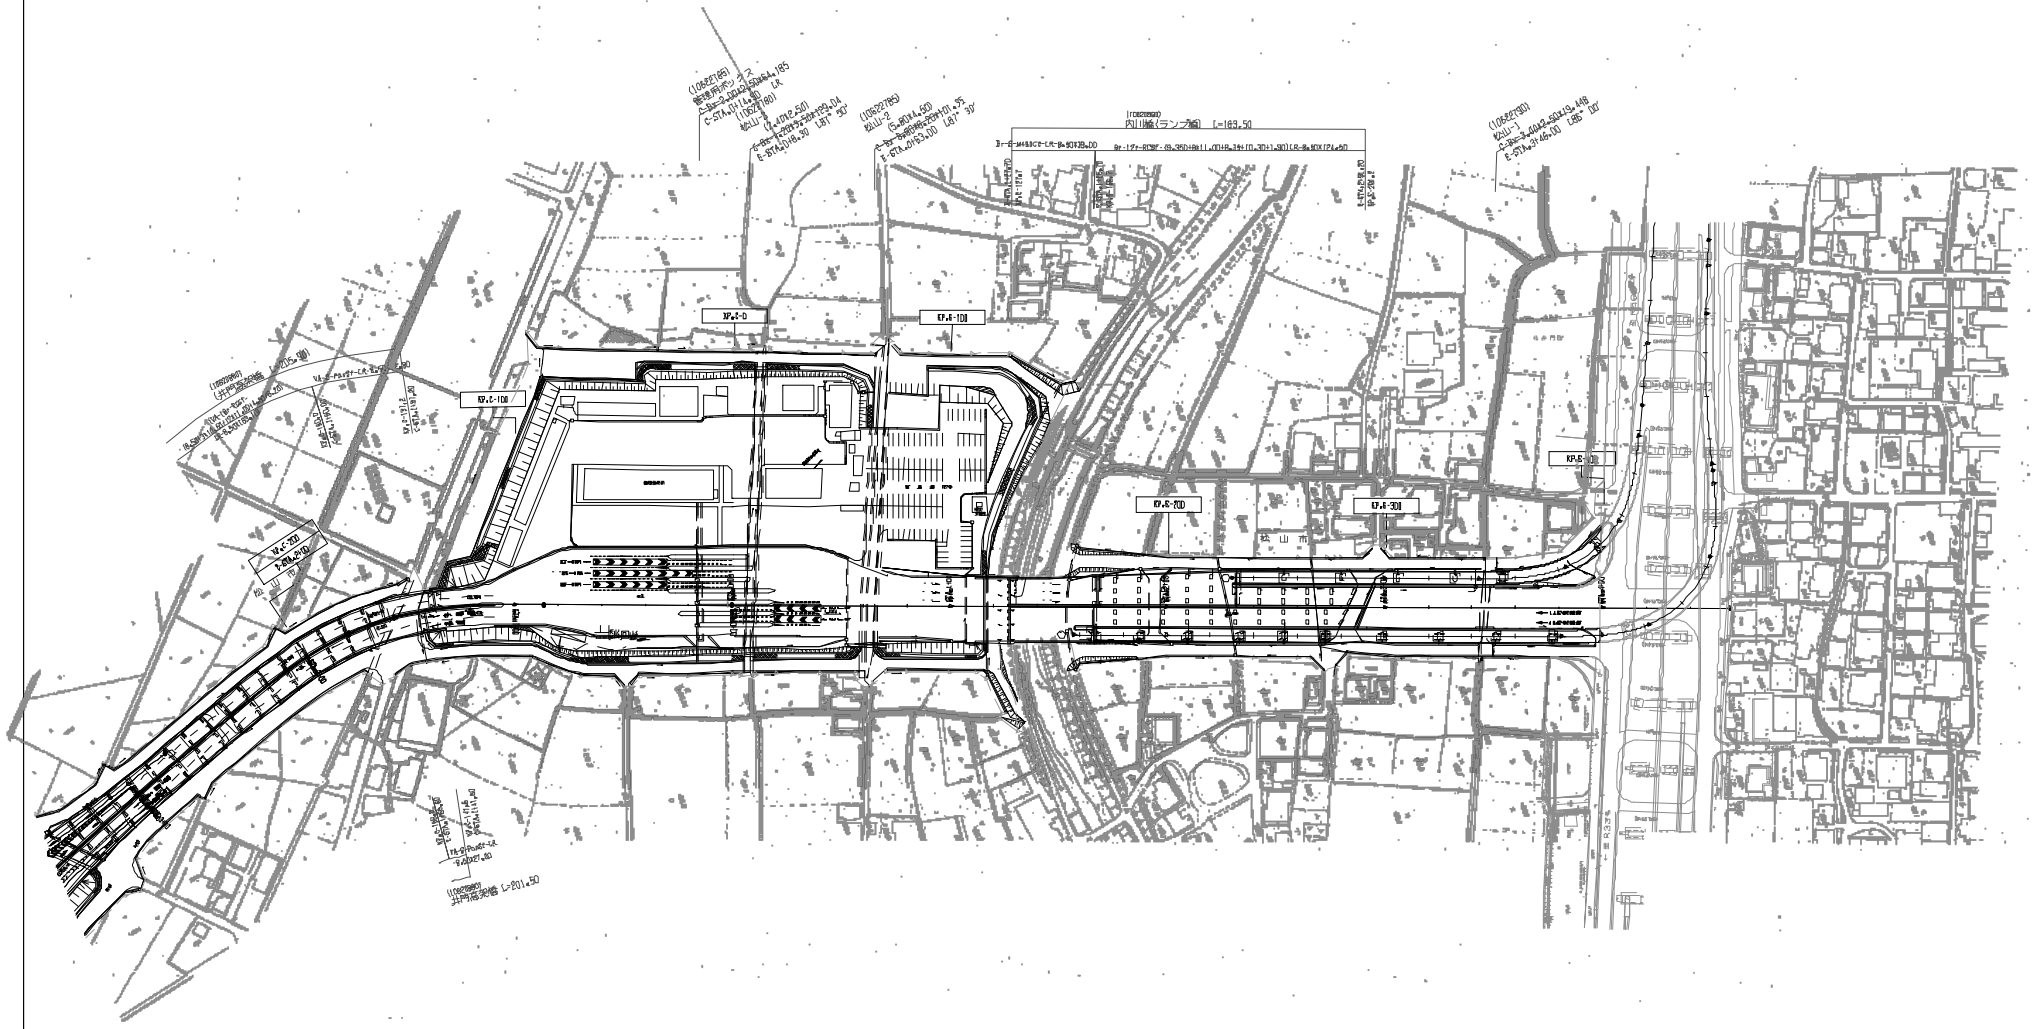

記載年月	備考
第1回 2005年10月	

四国縦貫自動車道 松山自動車道(川内～松山)			——
工種	管理用平面図		——
名称	松山インターチェンジ (料金所側)	縮尺 1/1000	17 18
西日本高速道路（株）四国支社			