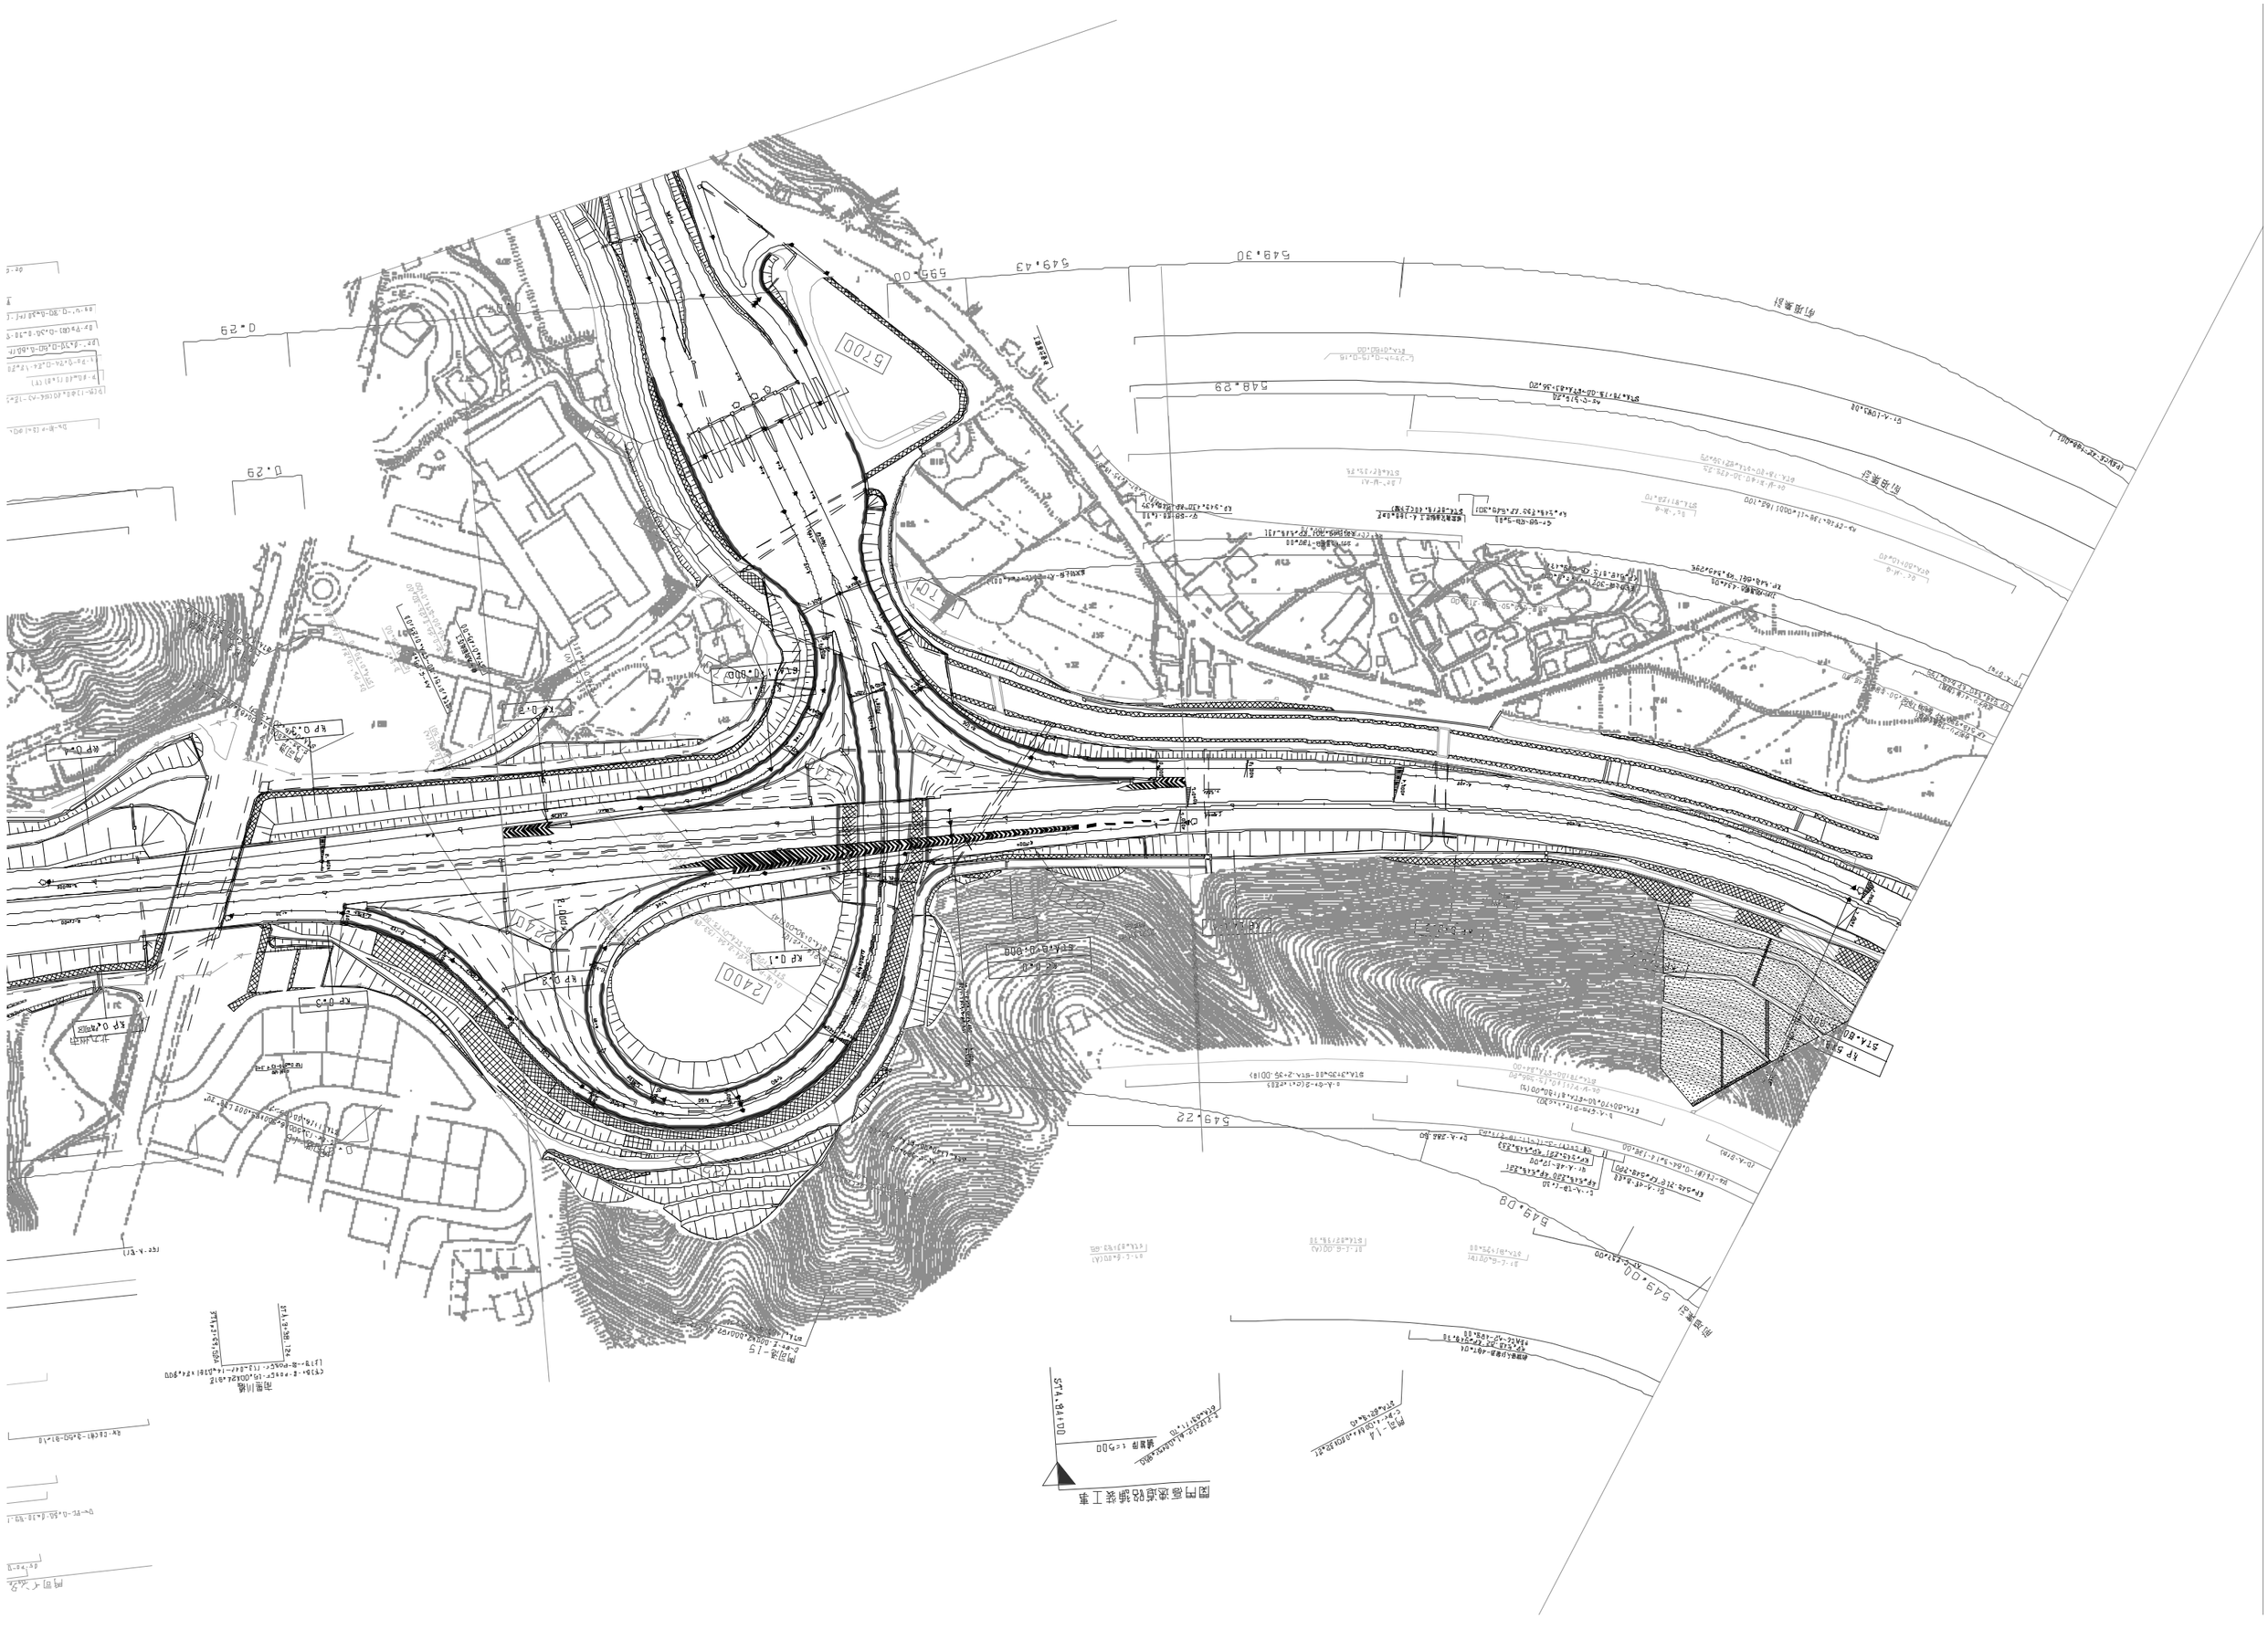
5700
2400
549.43
548.30
548.29
549.22
549.09
549.00
548.84
D.29
D.29
D.29

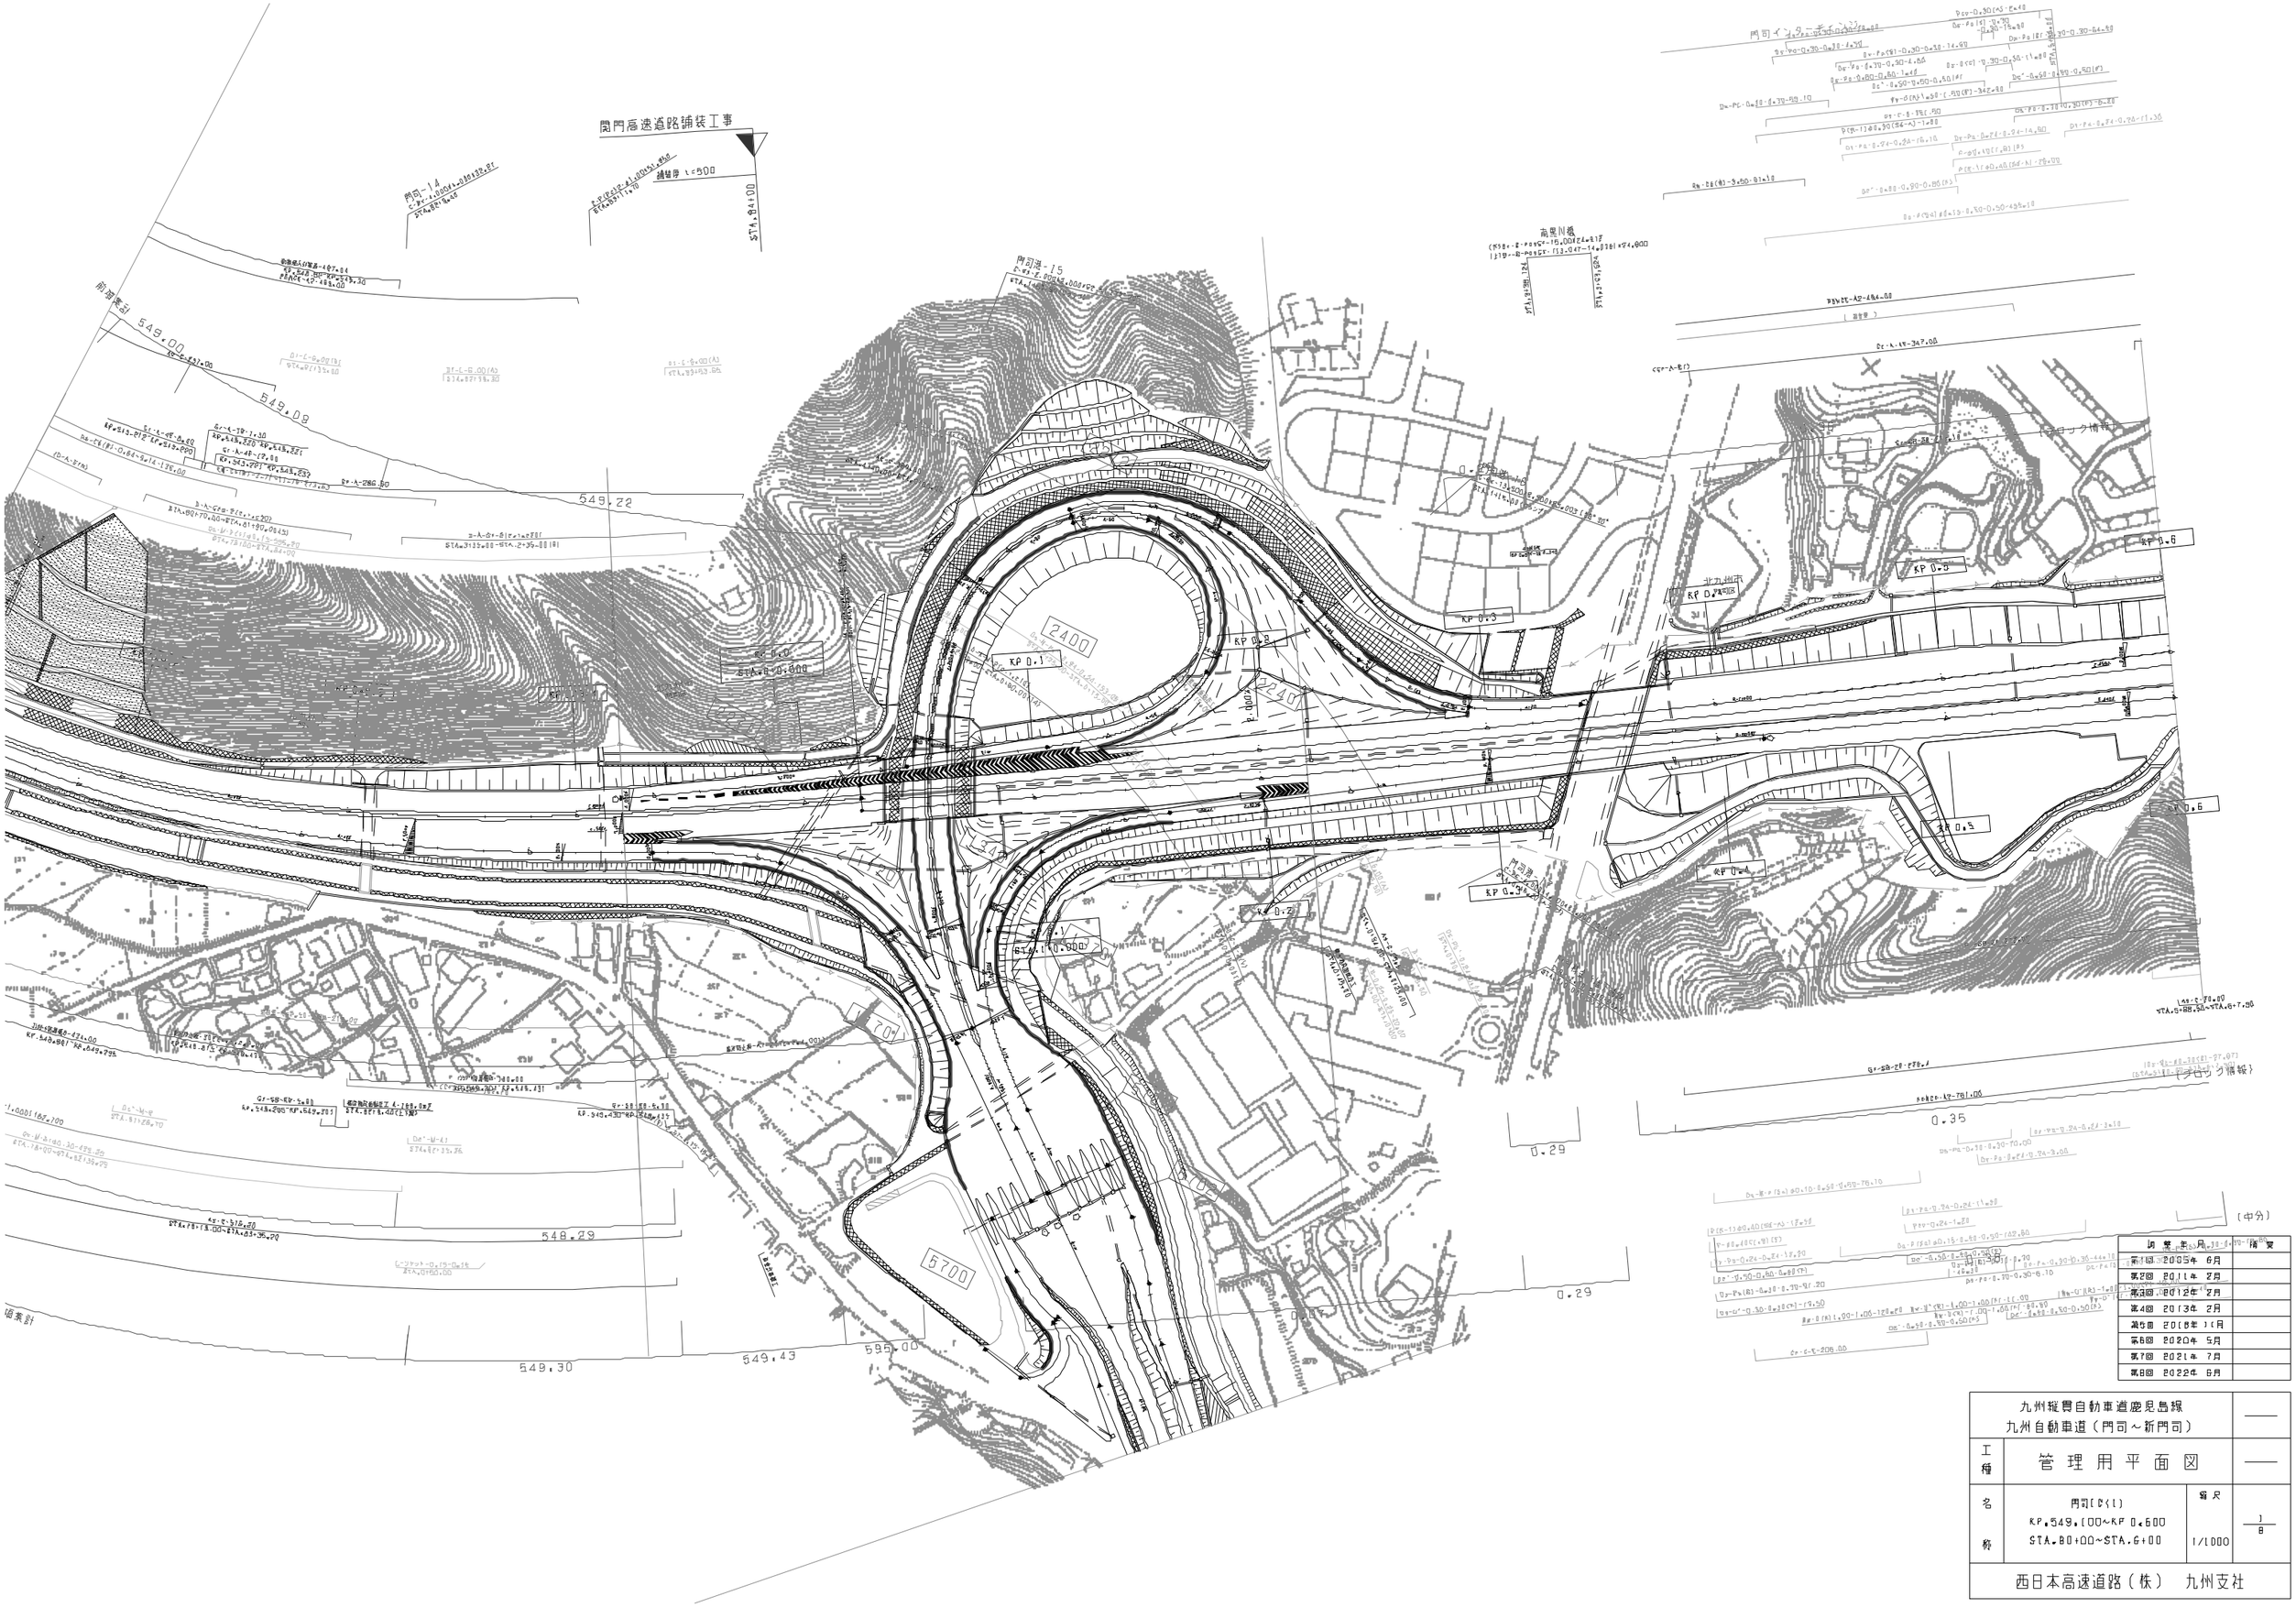

調査年月	備考
第1回 2005年 6月	
第2回 2011年 2月	
第3回 2012年 2月	
第4回 2013年 2月	
第5回 2018年 1月	
第6回 2020年 5月	
第7回 2021年 7月	
第8回 2022年 6月	

九州縦貫自動車道鹿児島線 九州自動車道（門司～新門司）			——
工種	管理用平面図		——
名称	門司IC(1) KP.549.100~KP 0.600 STA.80+00~STA.6+00	縮尺 1/1000	1/8
西日本高速道路（株） 九州支社			

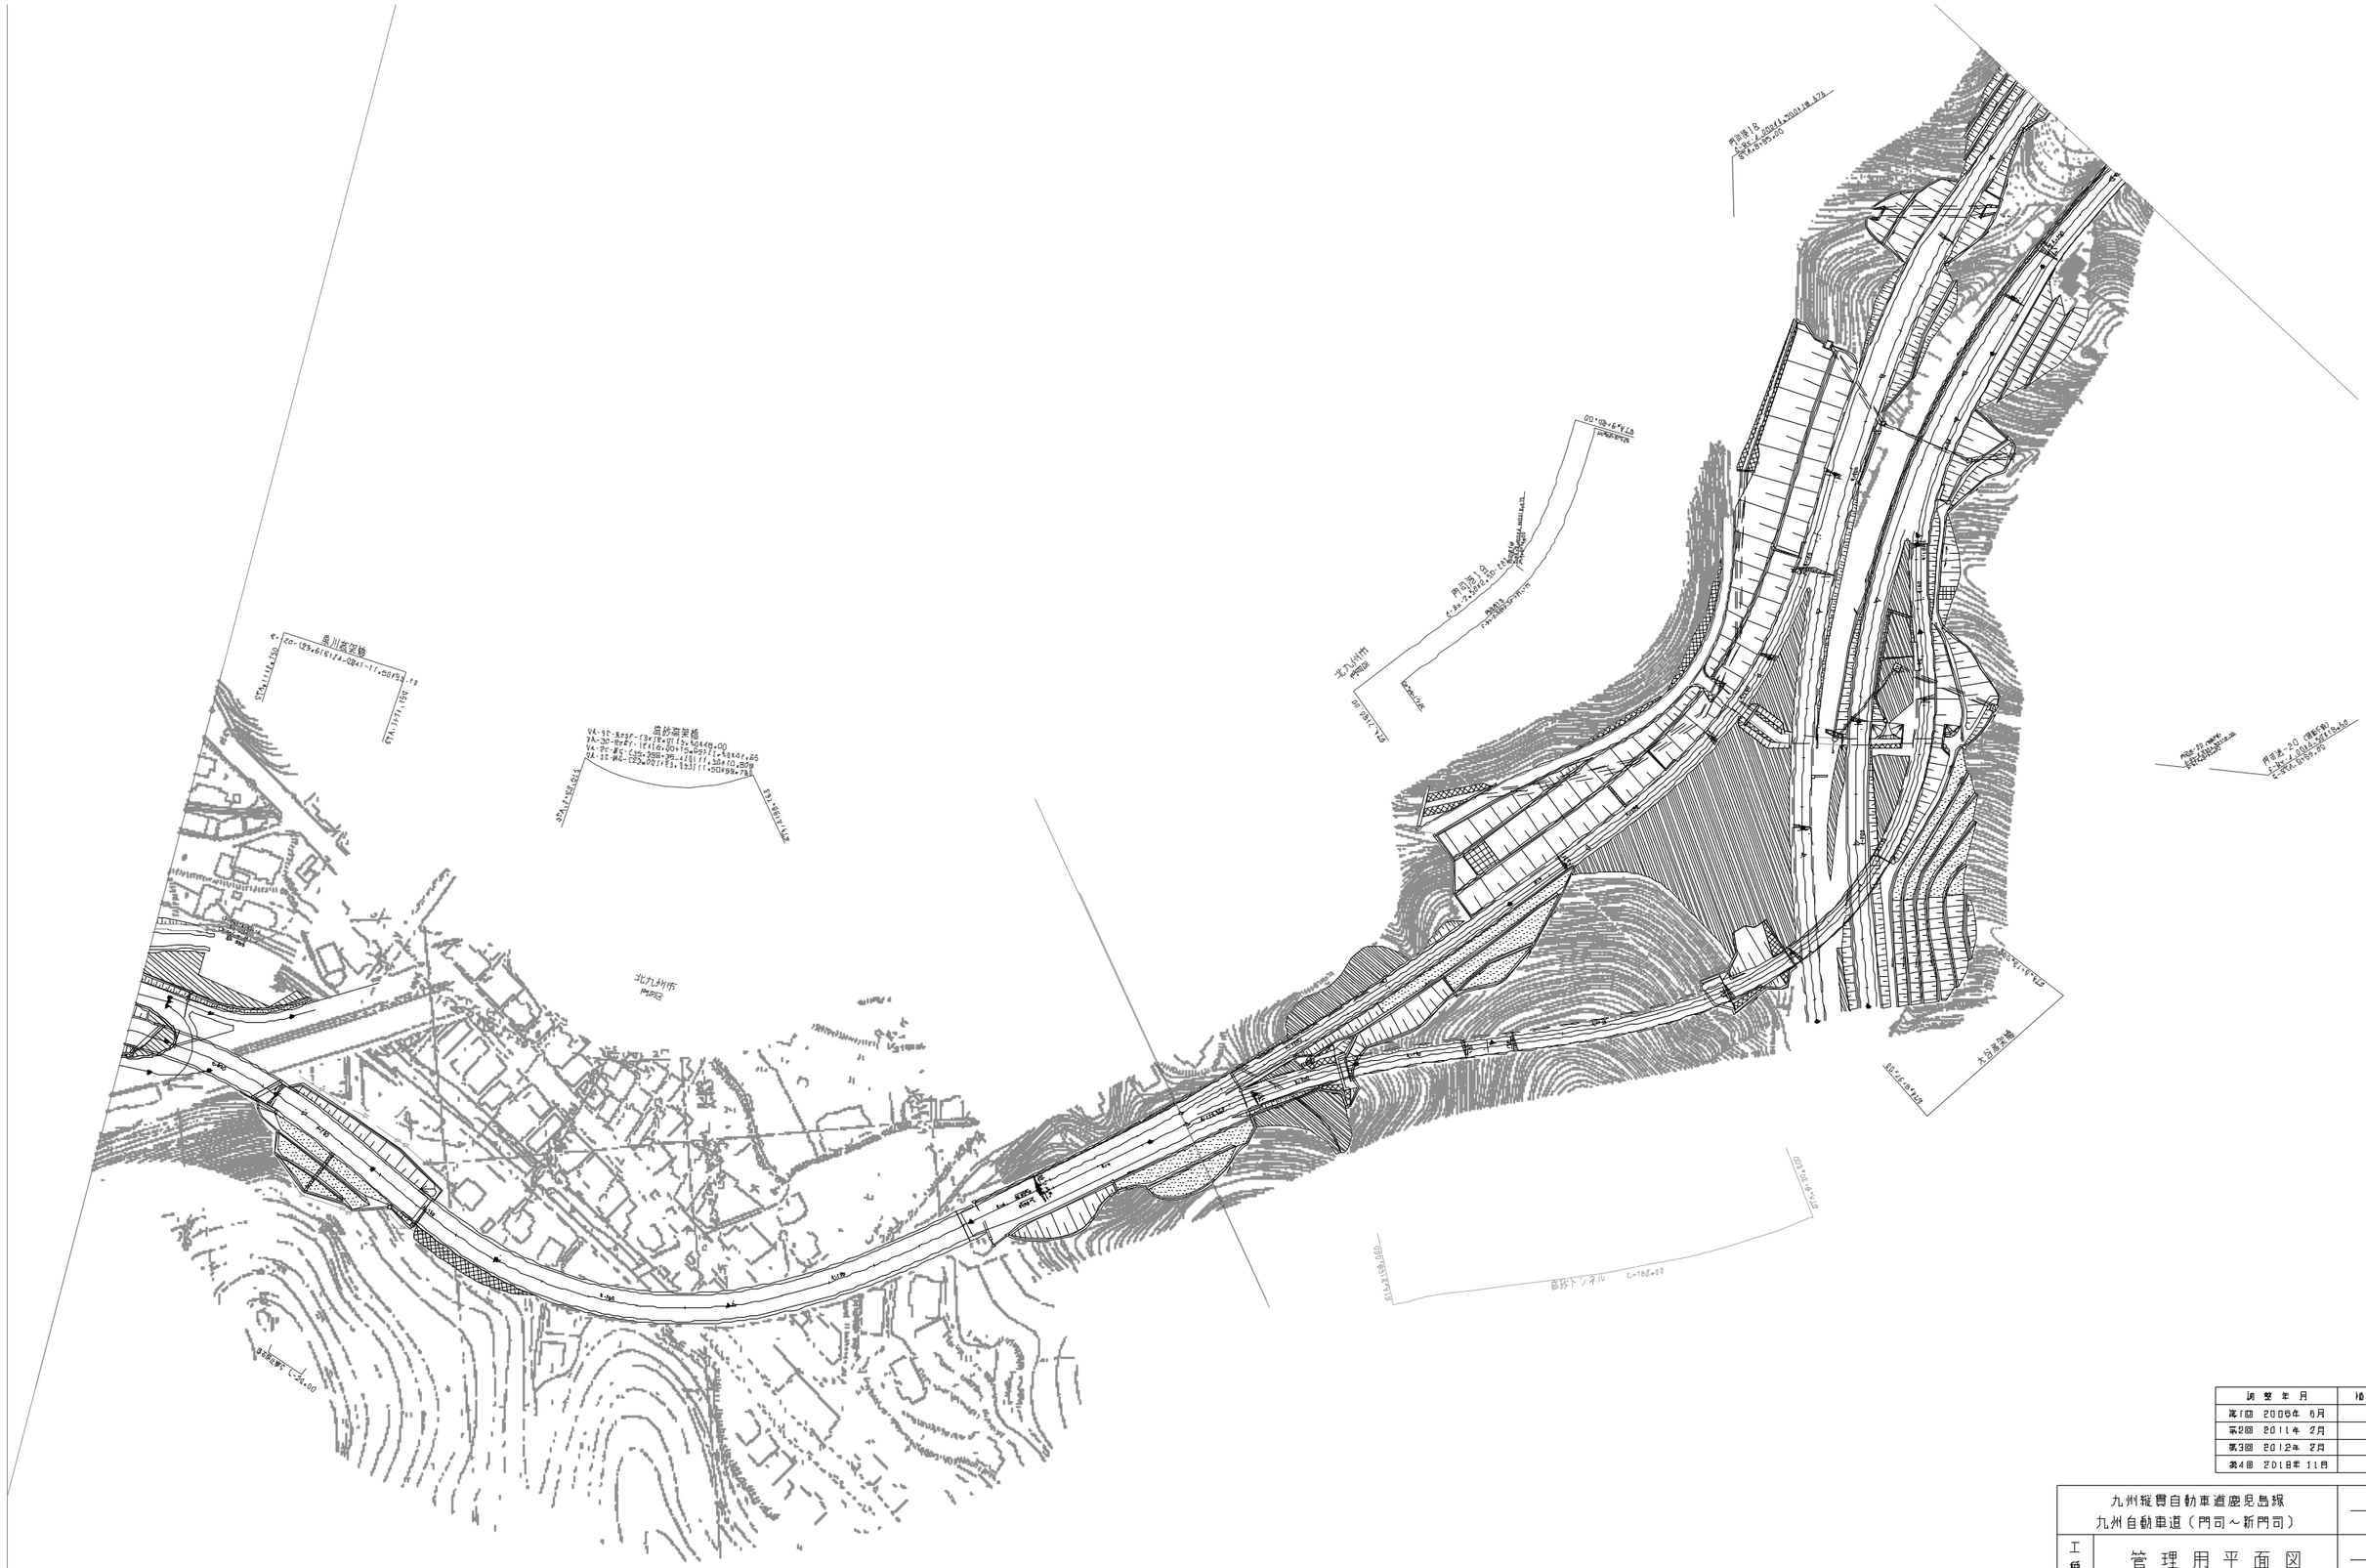

調整年月	摘要
第1回 2006年 6月	
第2回 2011年 2月	
第3回 2012年 2月	
第4回 2018年 11月	

九州縦貫自動車道鹿児島線 九州自動車道（門司～新門司）		——
工種	管理用平面図	——
名称	門司IC(2) KP.549.100~KP 0.600 STA.80+00~STA.6+00	縮尺 1/1000 — 2/8
西日本高速道路（株） 九州支社		

九州縦貫自動車道鹿児島線 九州自動車道（門司～新門司）			——
工種	管理用平面図		——
名称	KP.0.600~KP.1.100 STA.6+00~STA.11+00	縮尺 1/1000	3/8
西日本高速道路（株）　九州支社			

改訂年月	摘要
第1回 2005年 6月	
第2回 2011年 2月	
第3回 2013年 2月	
第4回 2020年 5月	

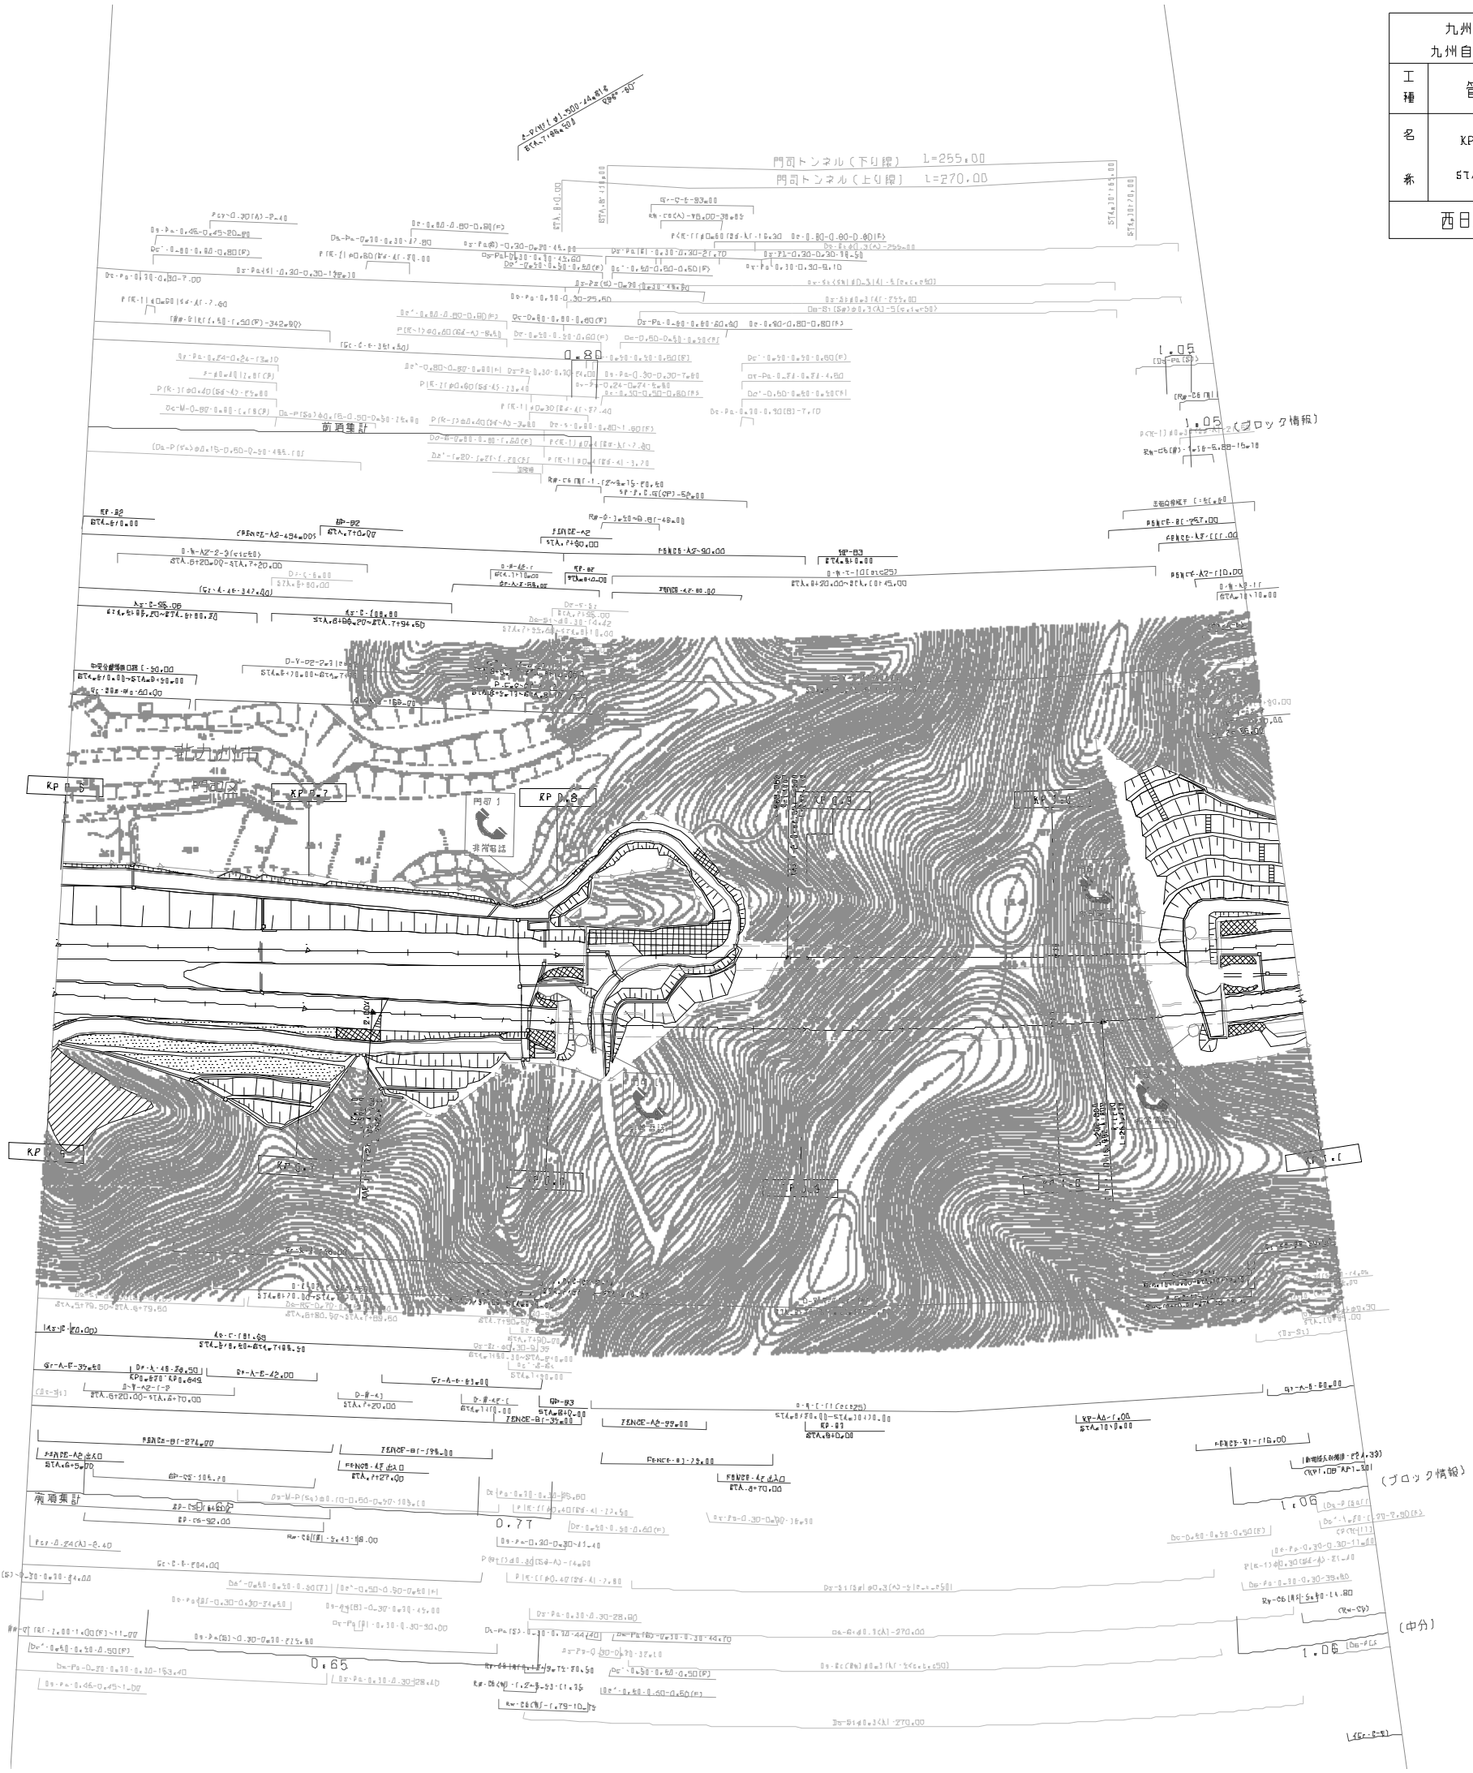

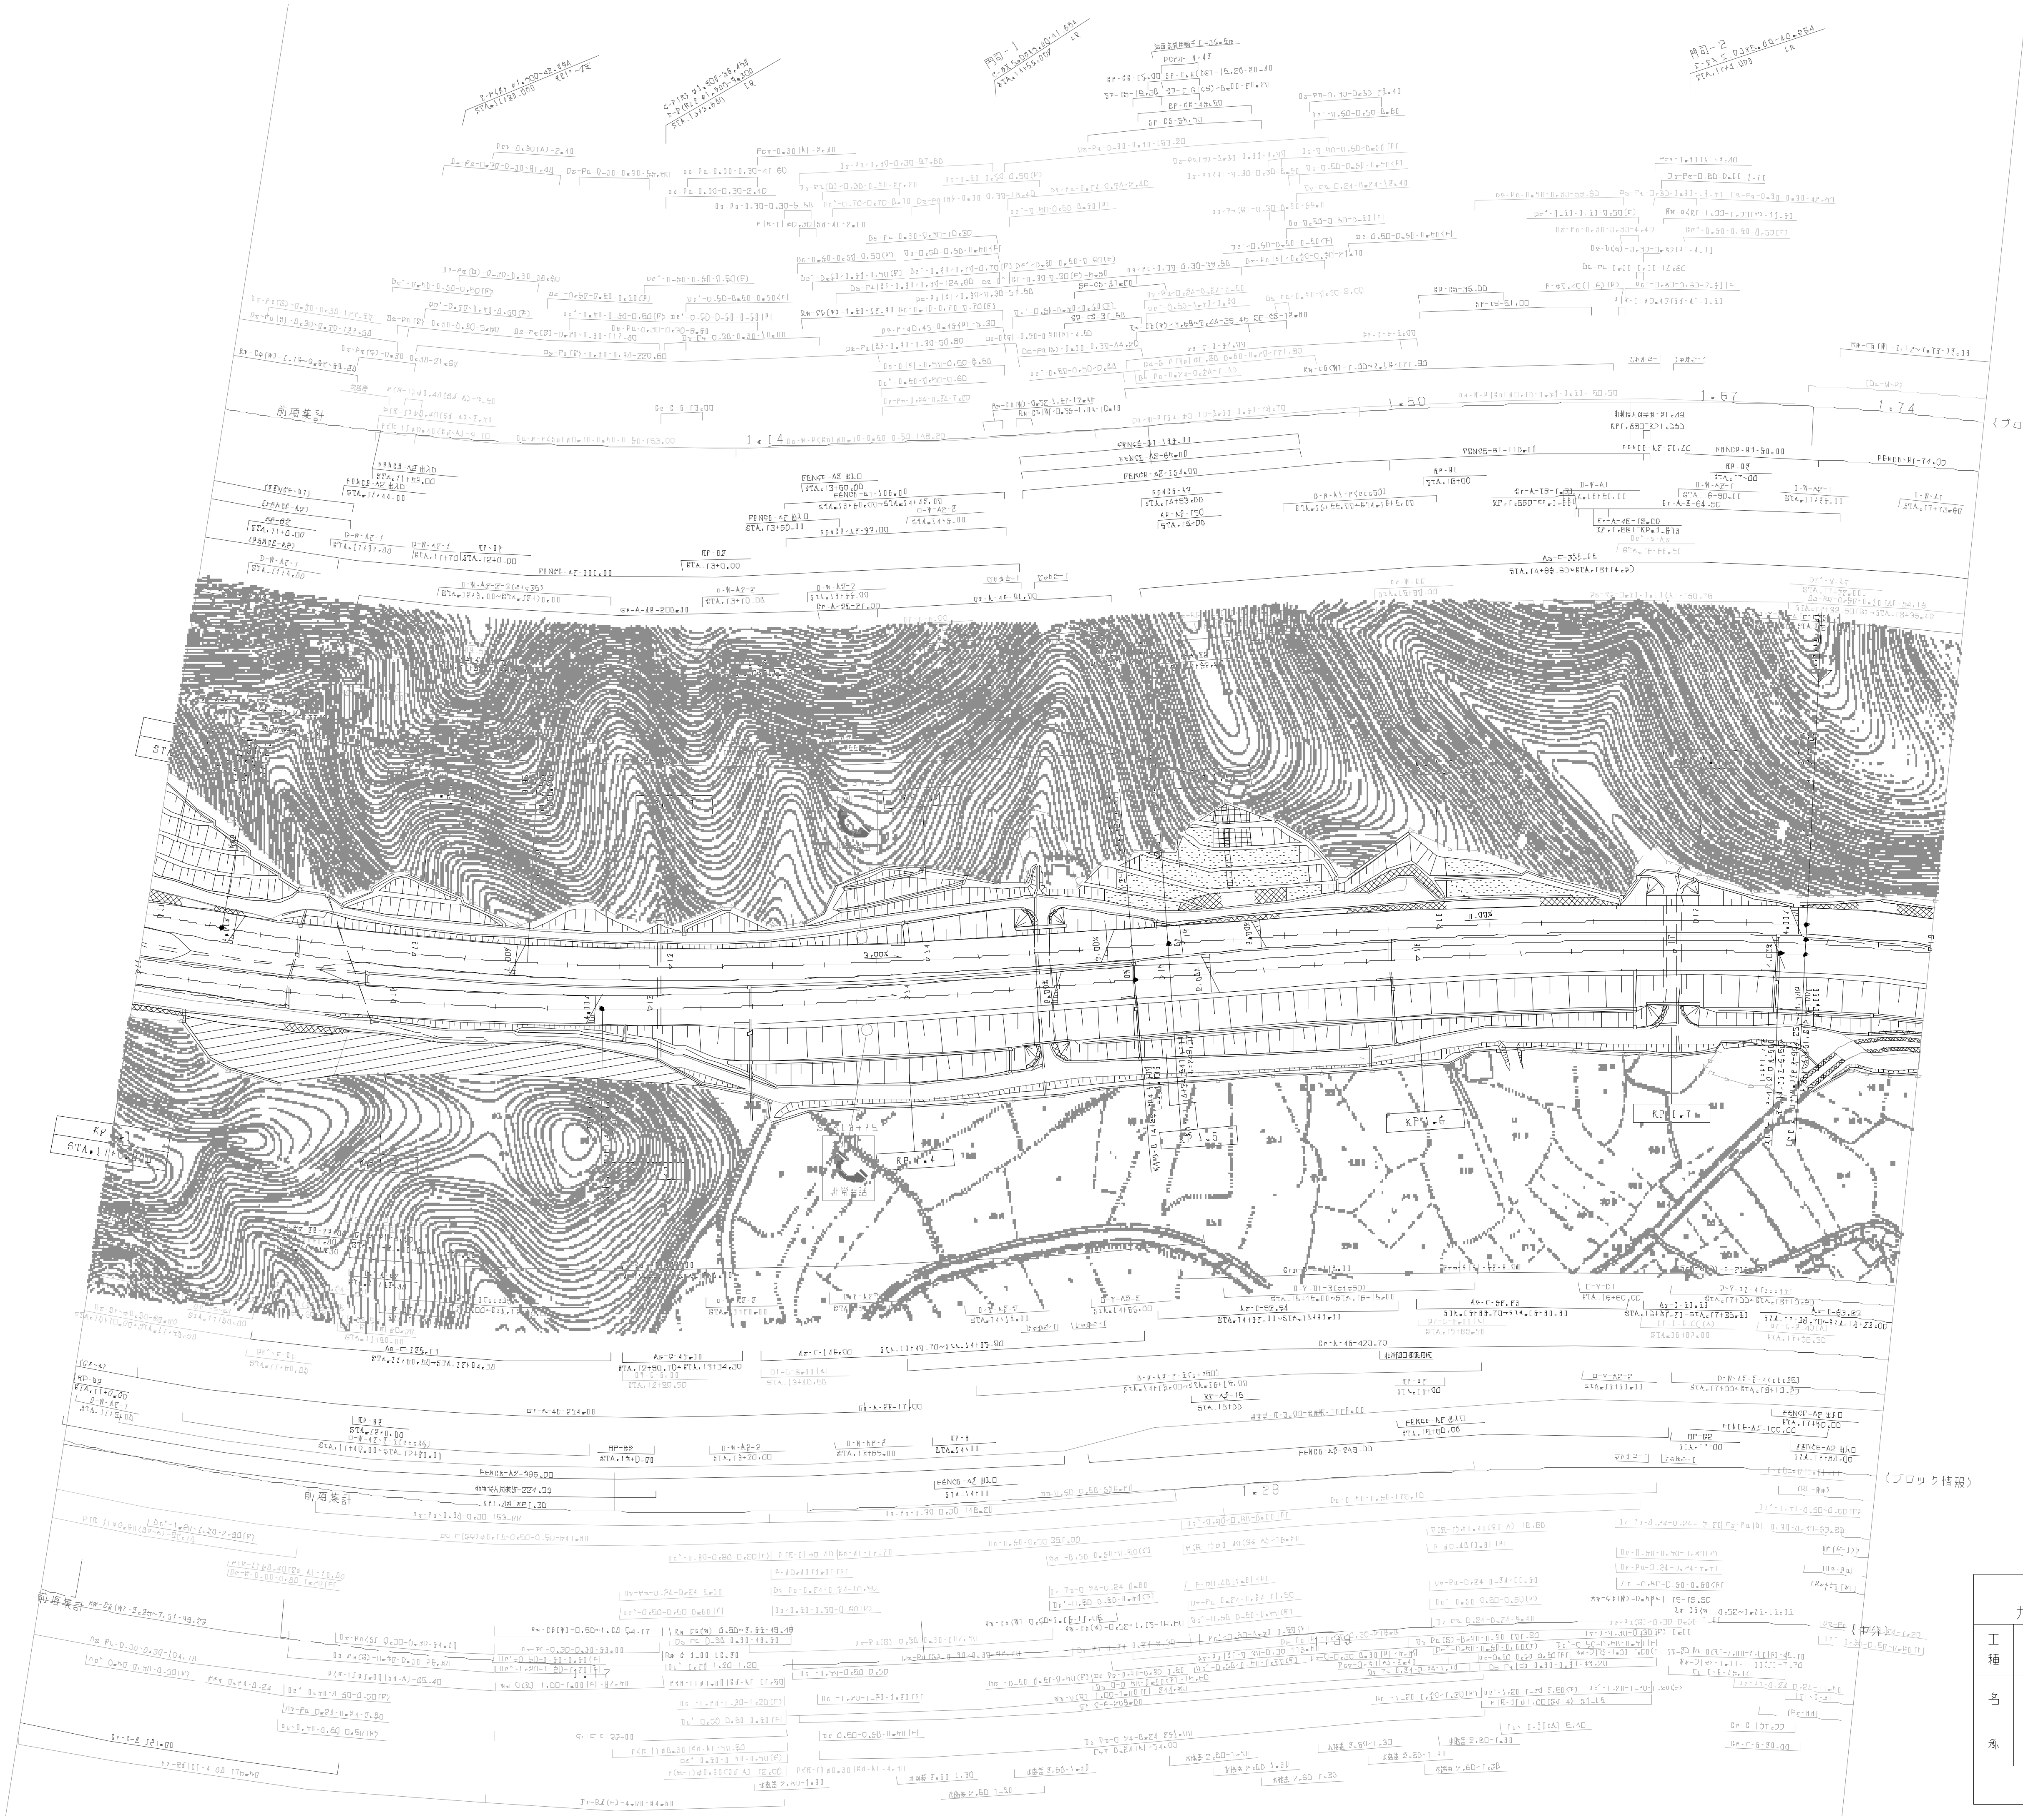

改定年月	摘要
第1回 2005年 6月	
第2回 2011年 2月	
第3回 2013年 2月	
第4回 2020年 5月	

九州縦貫自動車道鹿児島線 九州自動車道（門司～新門司）			――
工種	管理用平面図		――
名称	KP.1.100~KP.1.791 STA.11+00~STA.18+00	縮尺 1/1000	4/8
西日本高速道路（株） 九州支社			

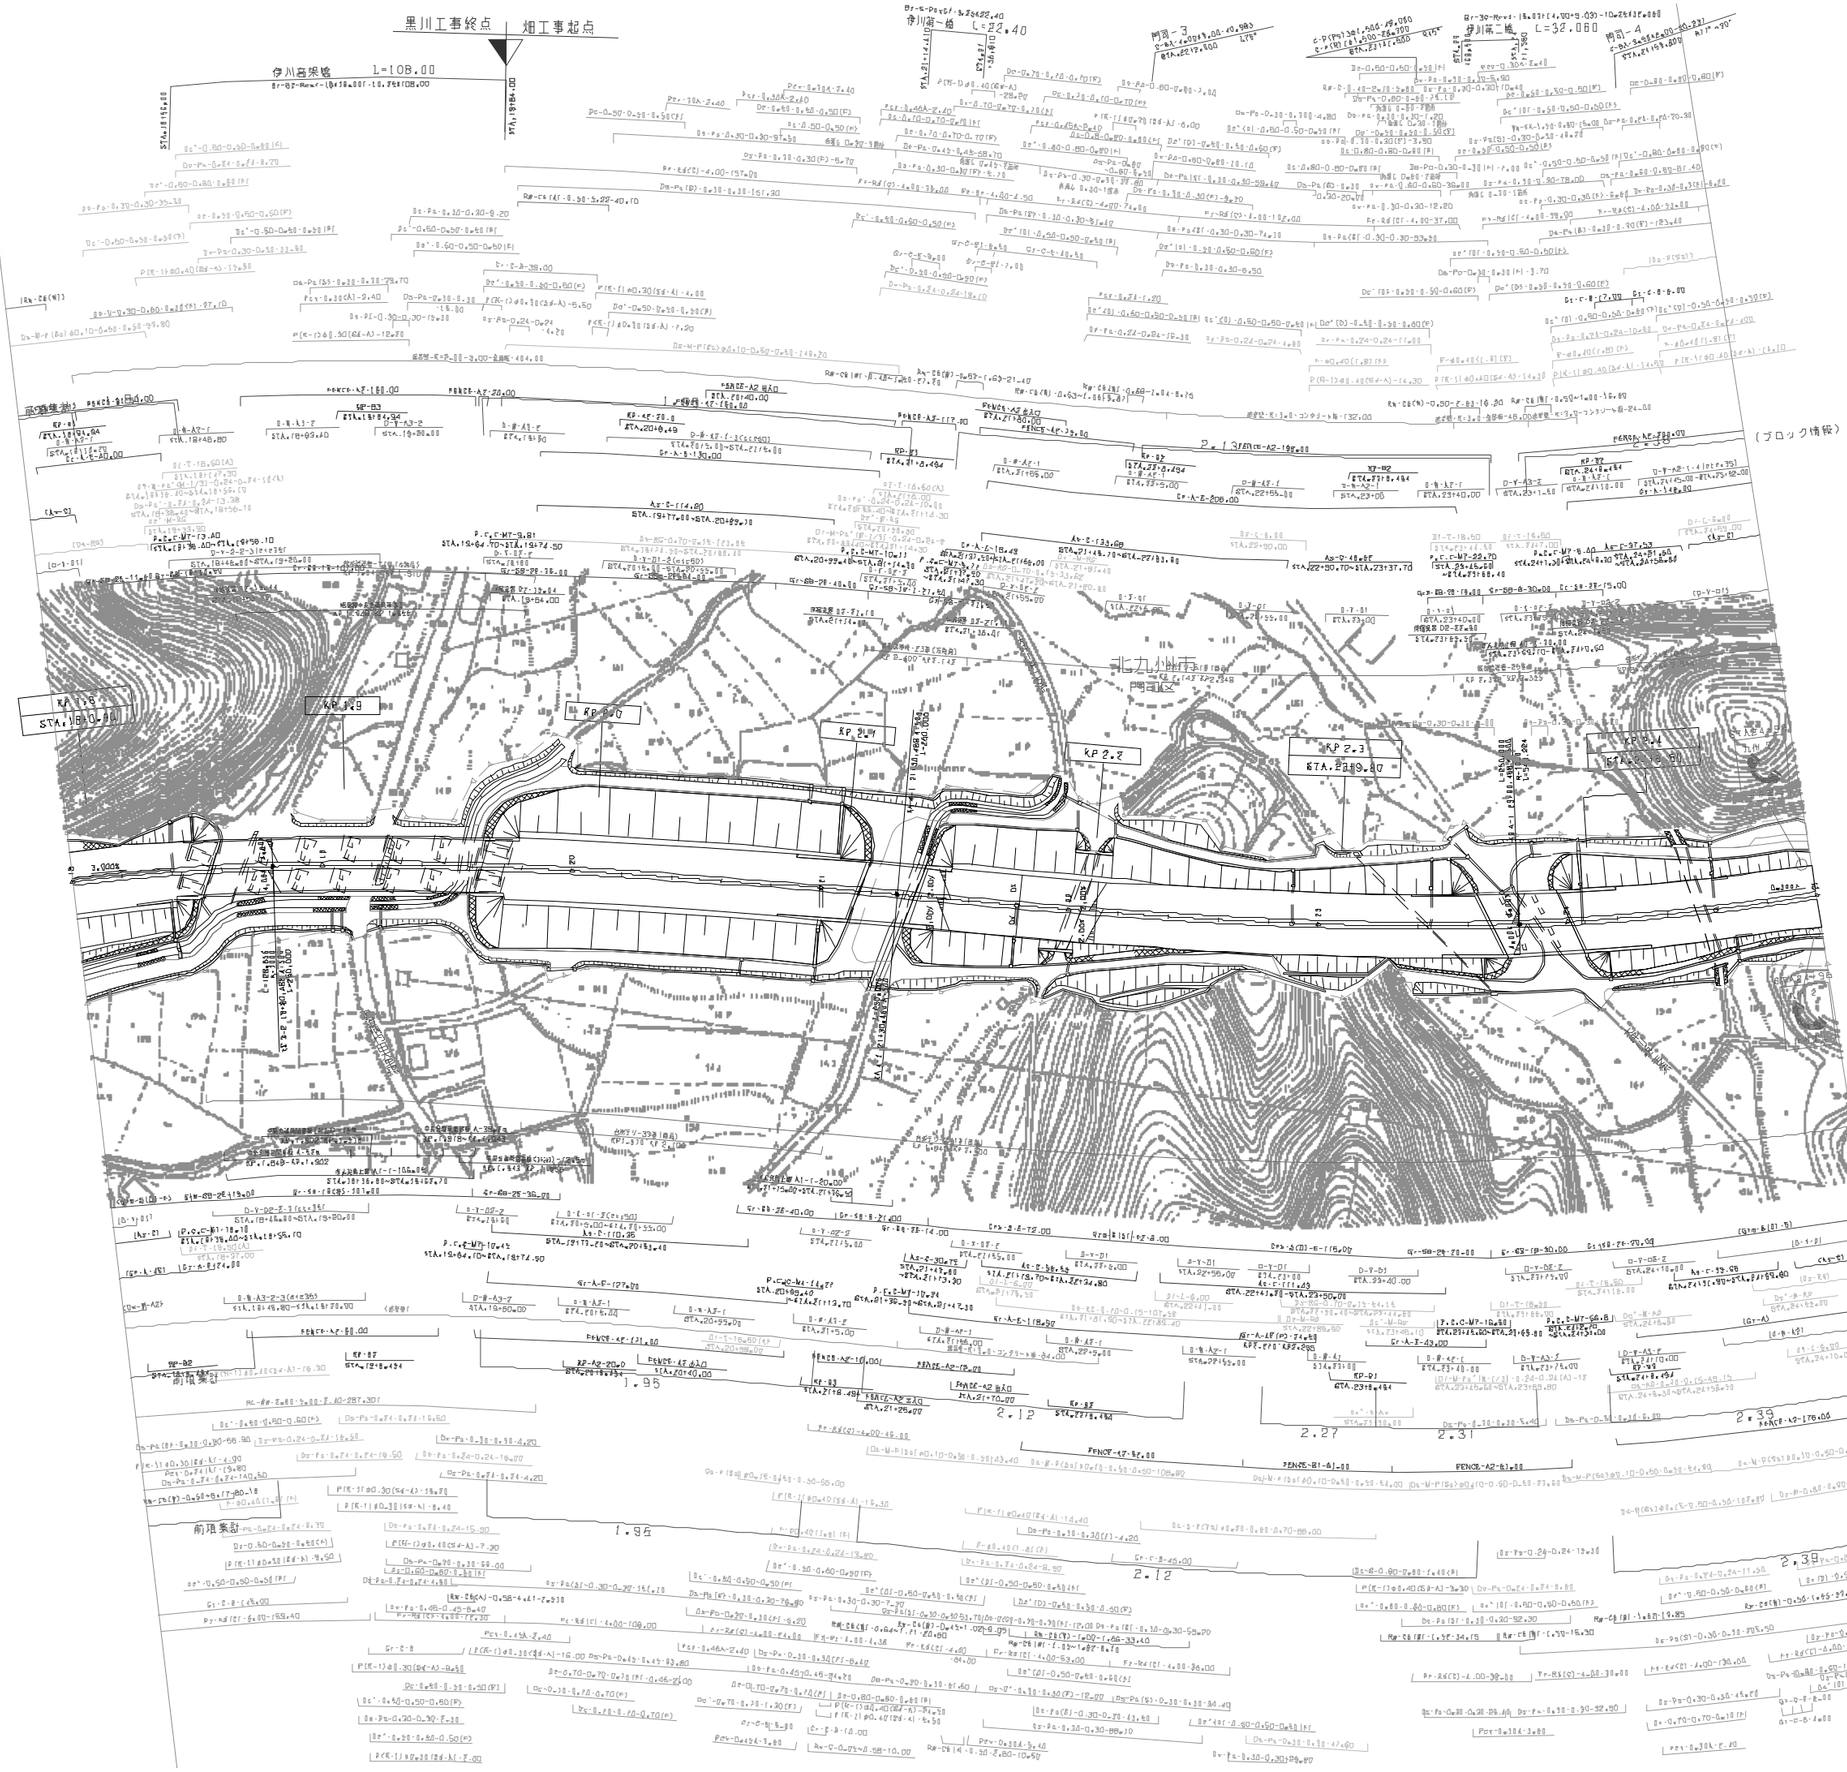

九州縦貫自動車道鹿児島線 九州自動車道（門司～新門司）			——
工種	管理用平面図		——
名称	KP.1.791～KP.2.491 STA.18+00～STA.25+00	縮尺 1/1000	5/8
西日本高速道路（株） 九州支社			

図版年月	備考
第1回 2005年 6月	
第2回 2011年 2月	
第3回 2013年 2月	
第4回 2018年 11月	
第5回 2019年 7月	
第6回 2020年 5月	

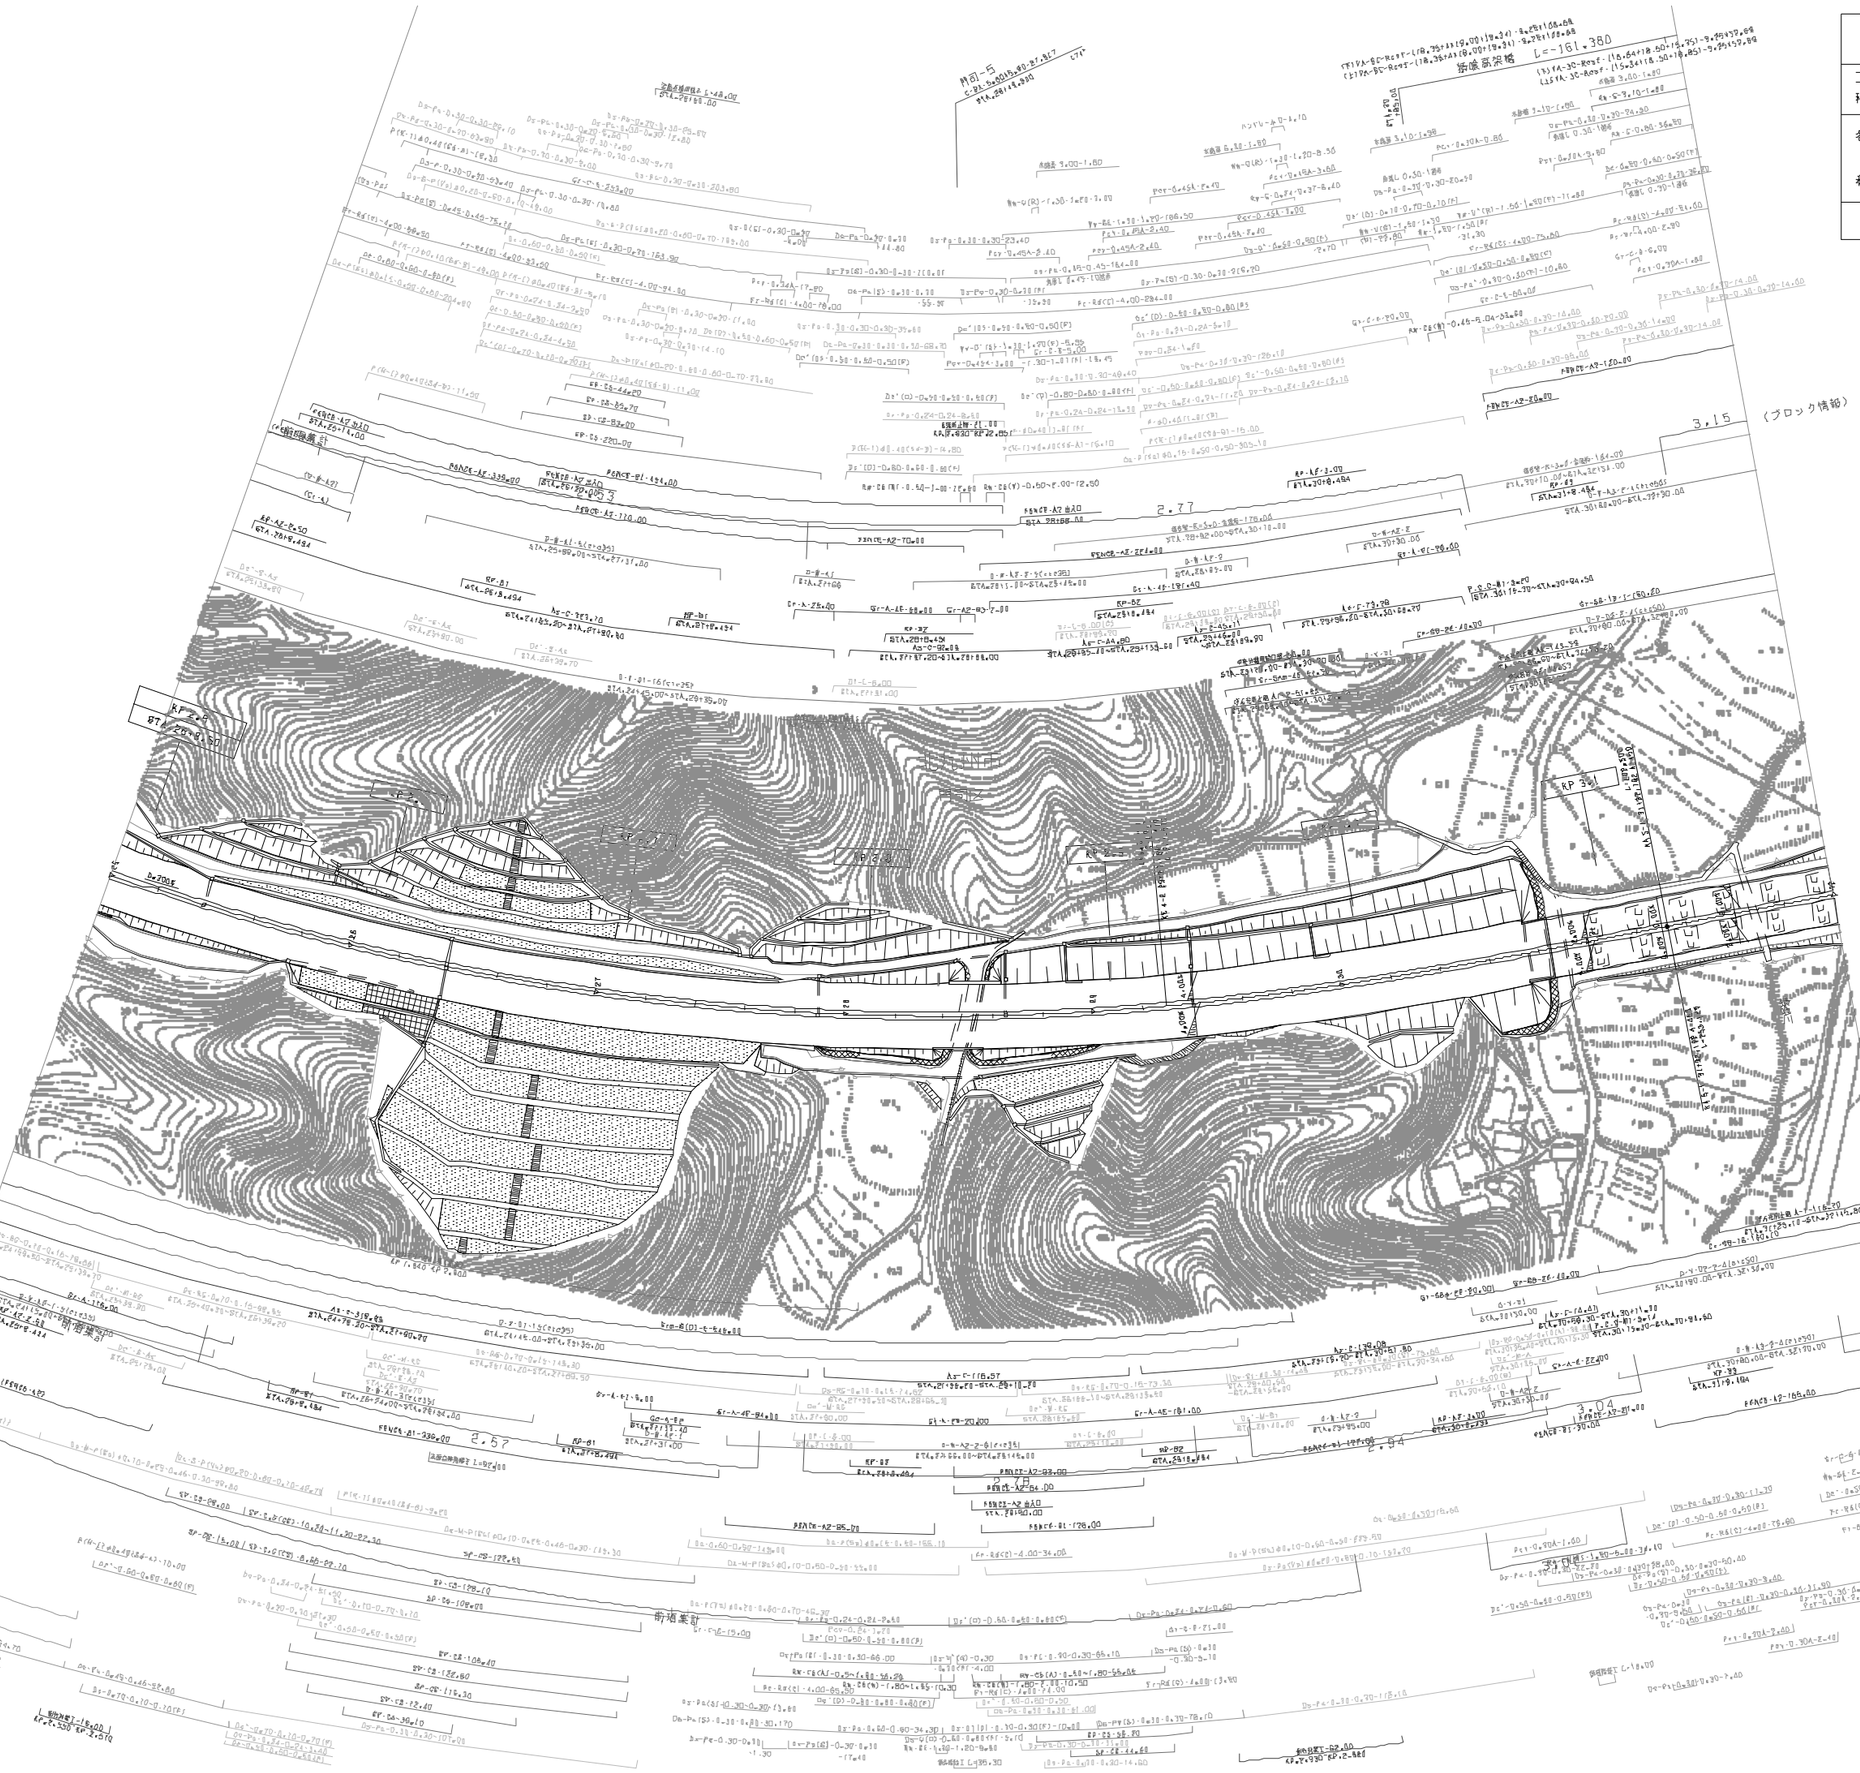
(ブロック情報)
(ブロック情報)
(中分)
RP 36
RP 37
RP

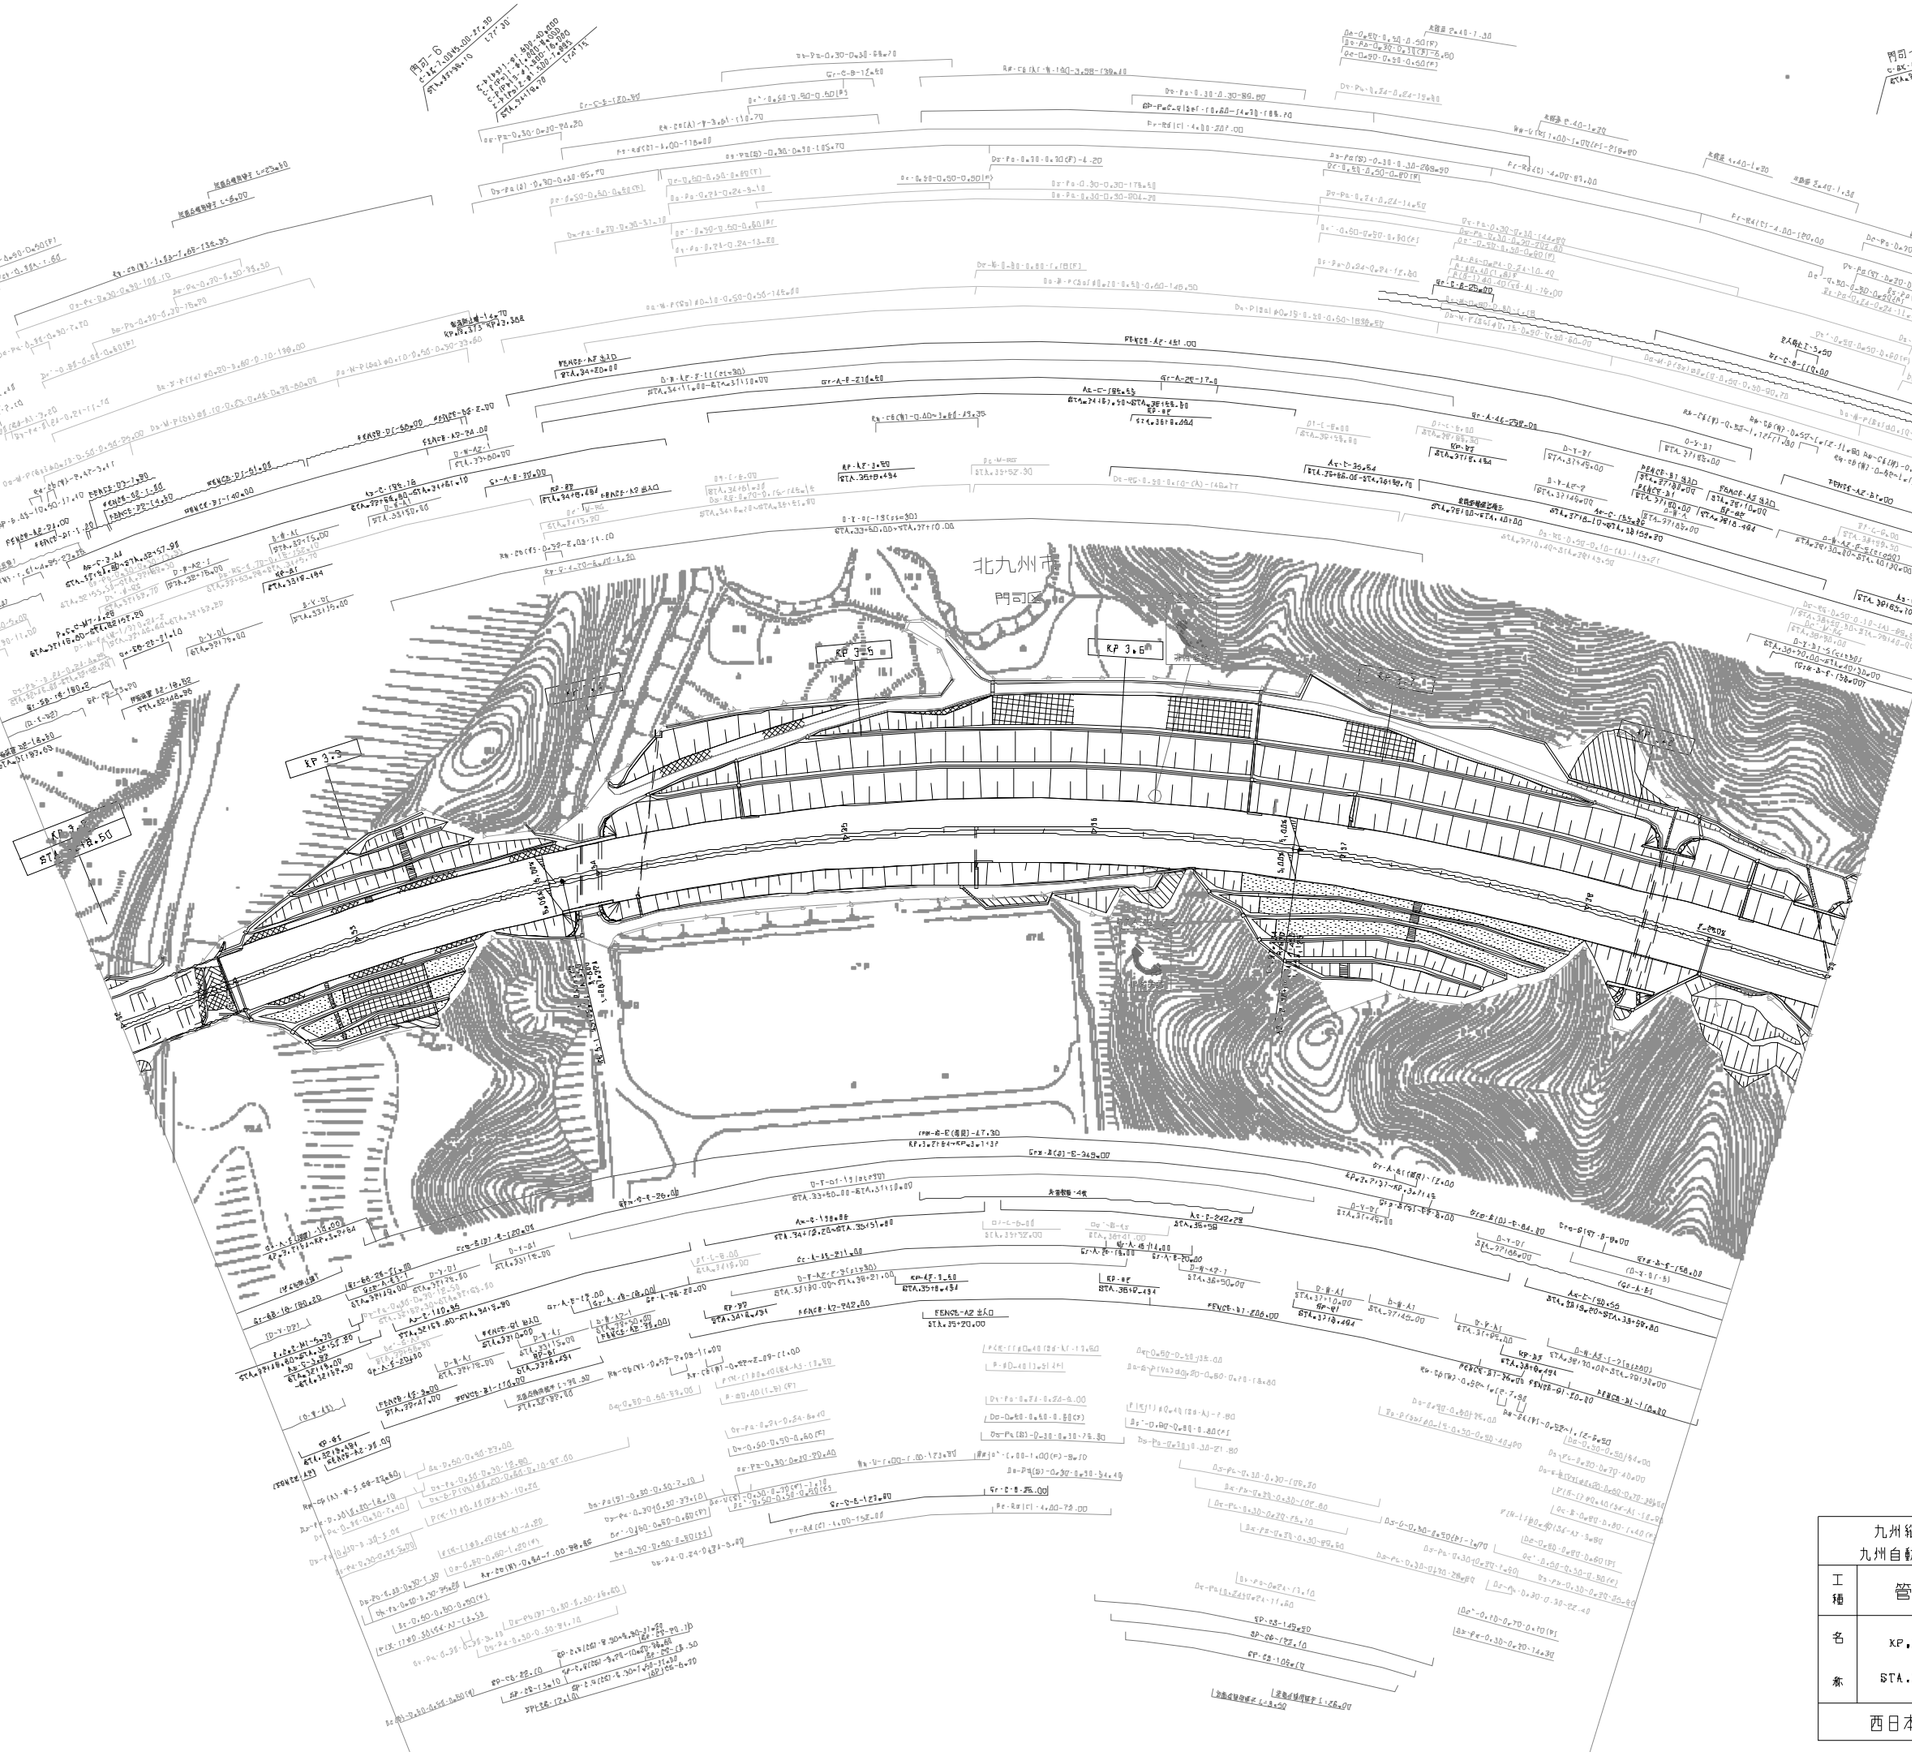

改良年月	摘要
第1回 2005年 6月	
第2回 2011年 2月	
第3回 2012年 2月	
第4回 2013年 2月	
第5回 2022年 6月	

九州縦貫自動車道鹿児島線 九州自動車道（門司～新門司）		——
工種	管理用平面図	——
名称	KP3.[9[～KP3.89[STA.32+00～STA.39+00	縮尺 1/1000

7
8

西日本高速道路（株） 九州支社

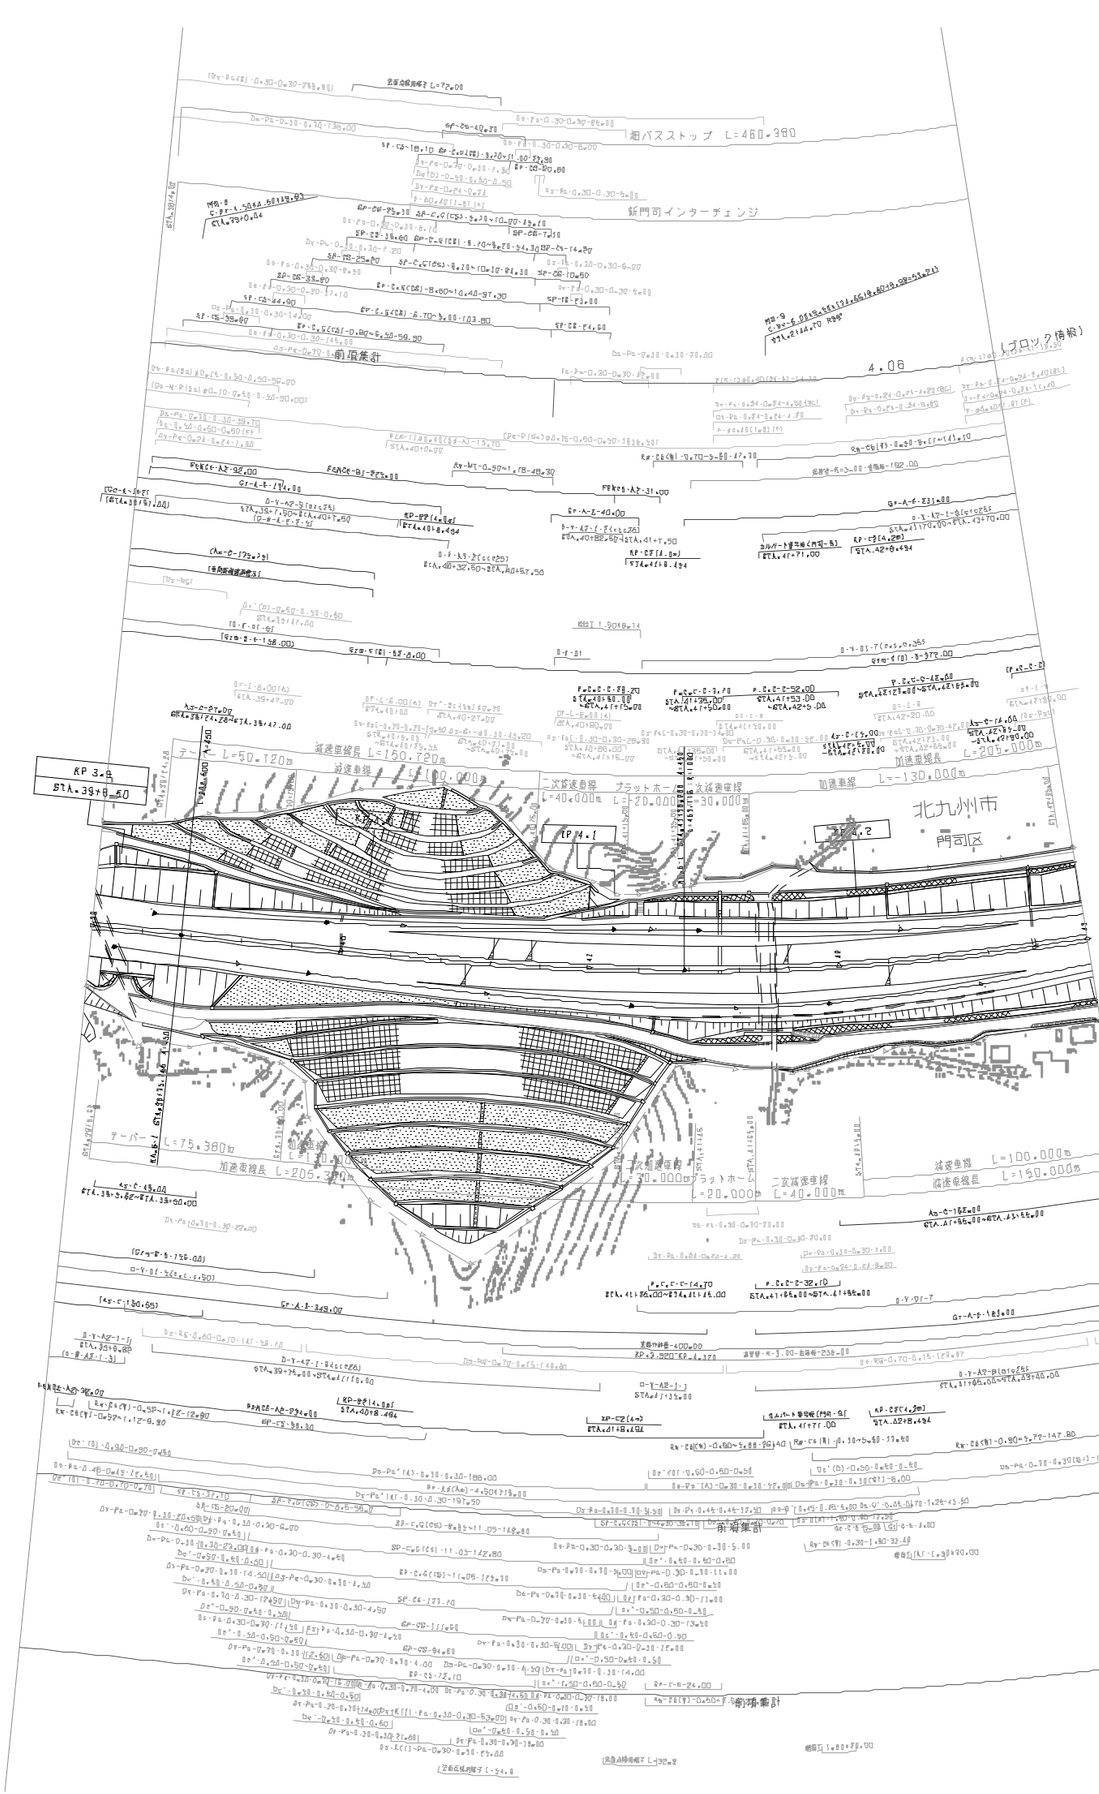

調整年月	摘要
第1回 2005年 6月	
第2回 2013年 2月	
第3回 2020年 5月	

九州縦貫自動車道鹿児島線 九州自動車道（門司～新門司）			——
工種	管理用平面図		——
名称	KP.3.891～KP.4.291 STA.39+00～STA.43+00	縮尺 1/1000	8 8
西日本高速道路（株） 九州支社			

工事中
1:0.000
4.50
4.52
4.64
4.68
5.10
5.14
L=140.1
1320
1322
1500
1502
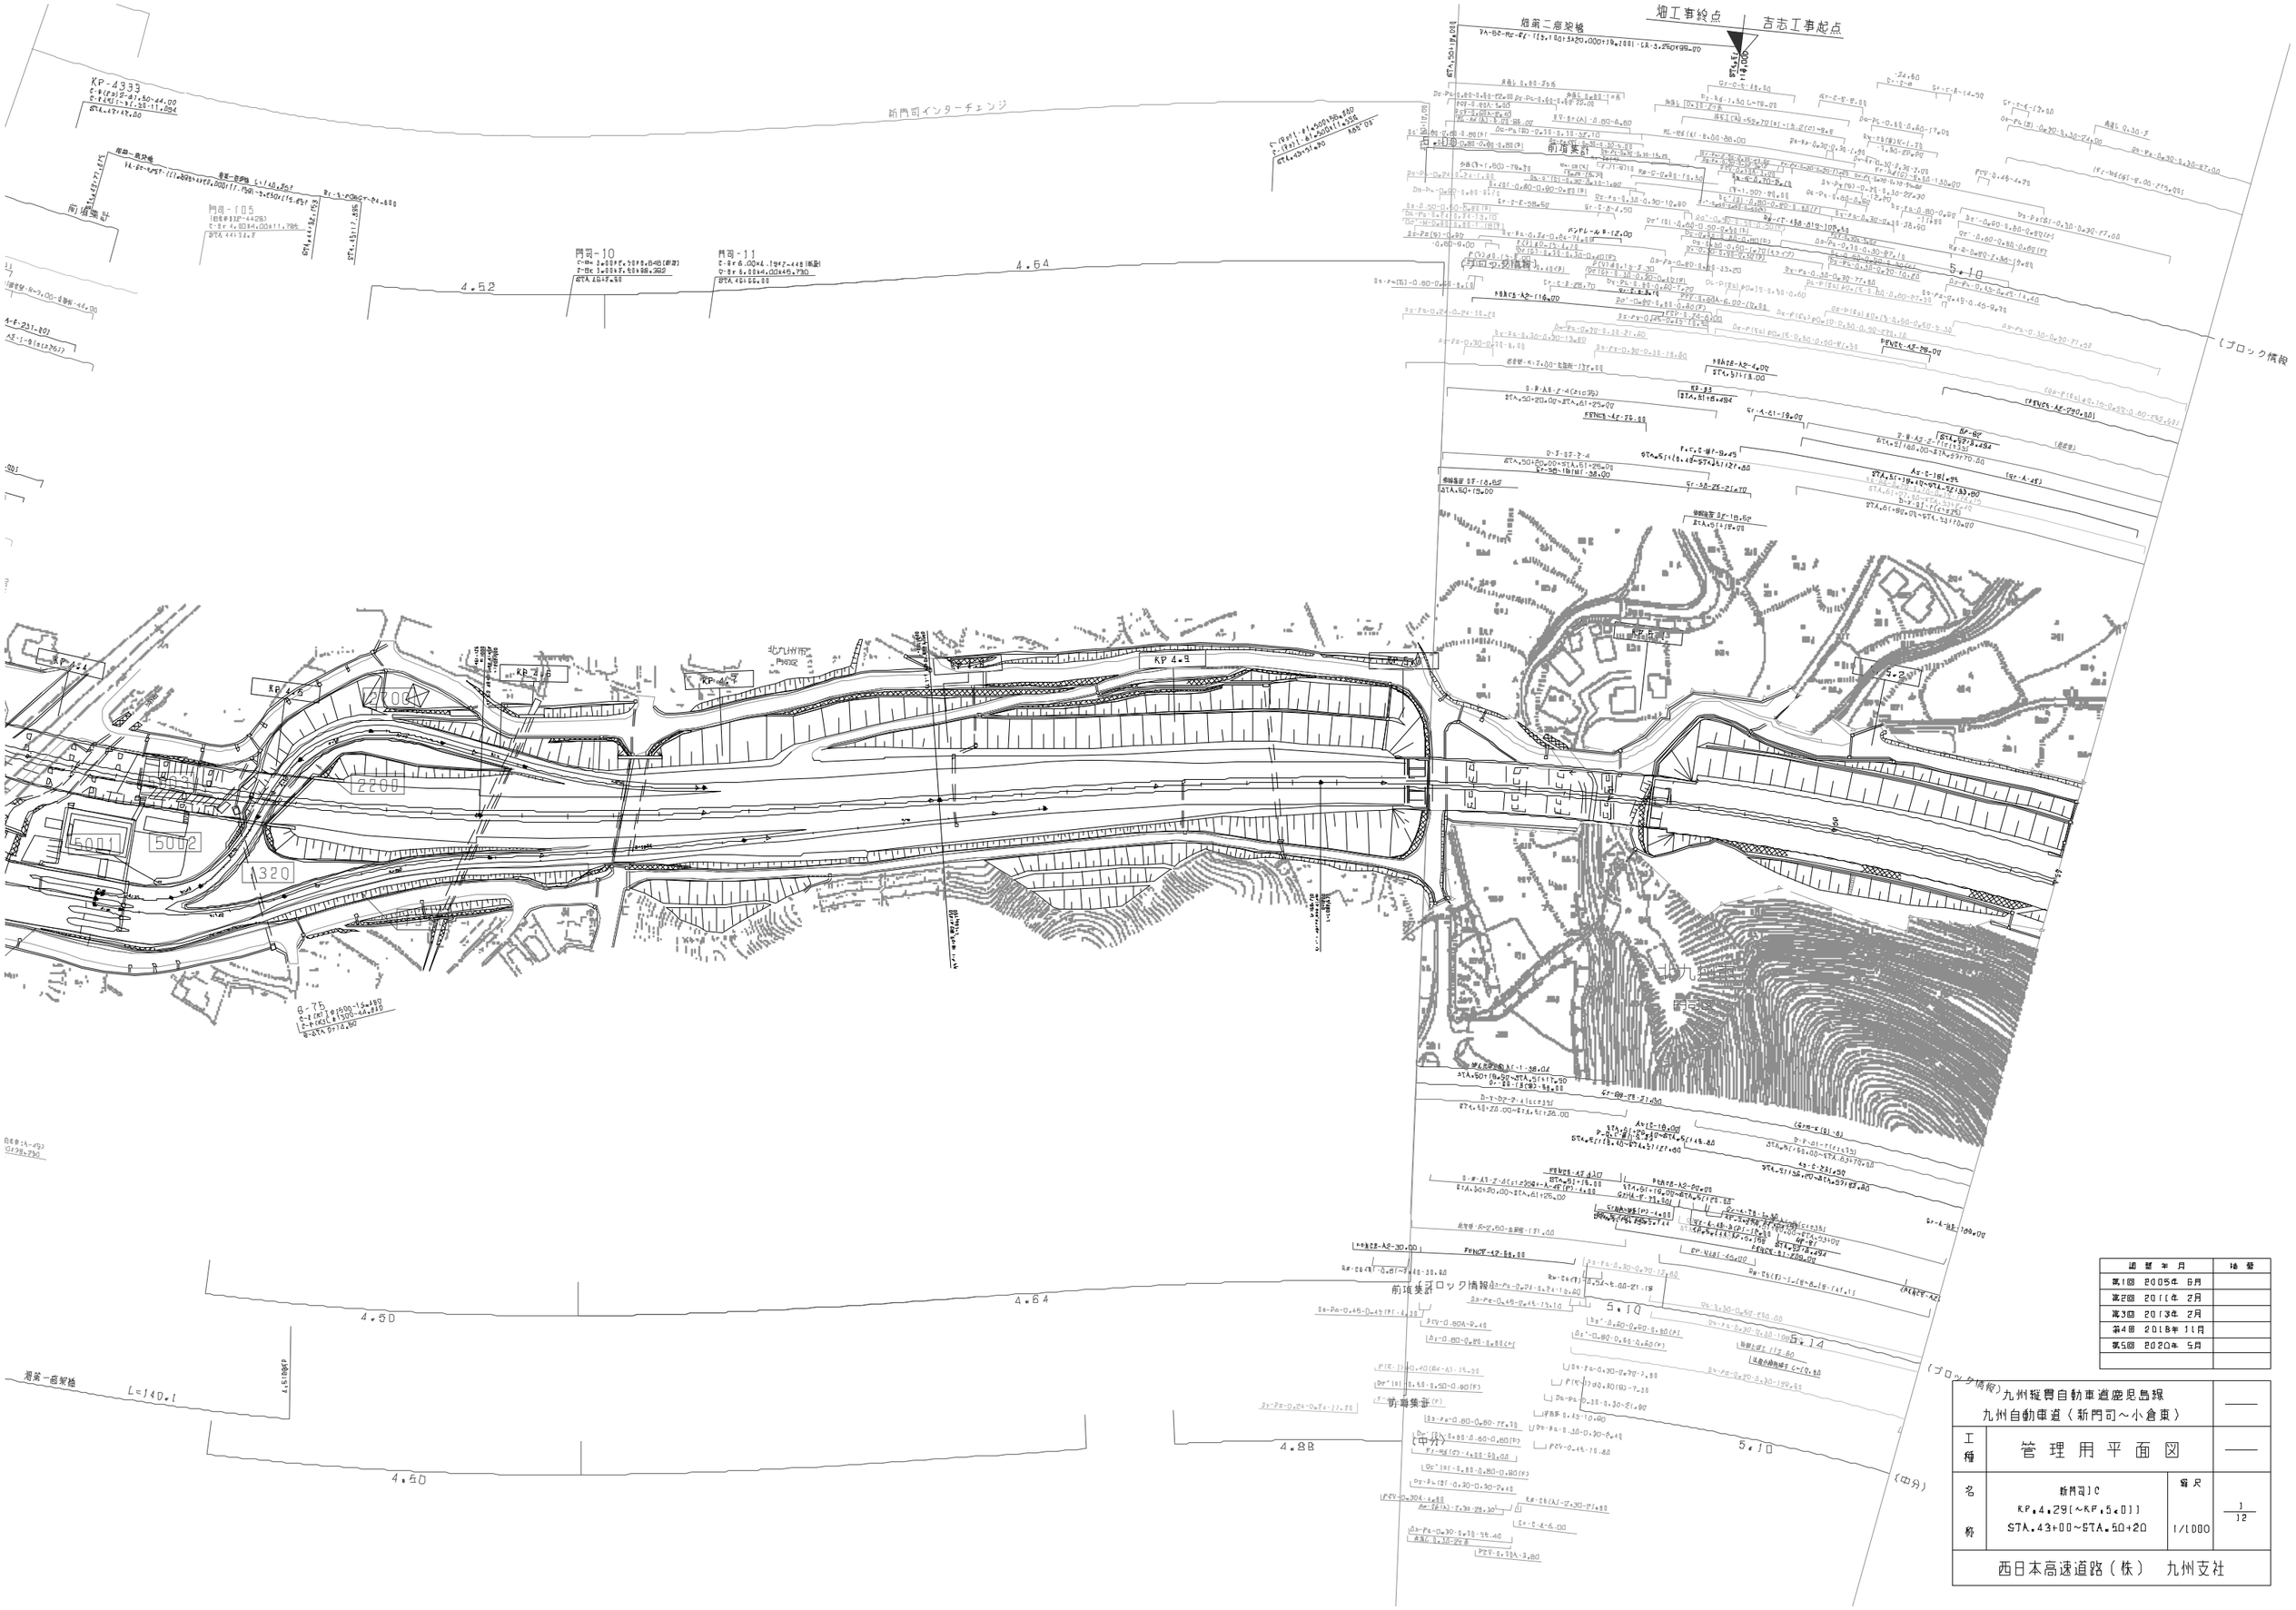

適	用	年	月	地	整
第1回	2005年	6月			
第2回	2011年	2月			
第3回	2013年	2月			
第4回	2018年	11月			
第5回	2020年	5月			

九州縦貫自動車道鹿児島線
九州自動車道〈新門司～小倉東〉

工種	管理用平面図		
名称	新門司IC KP.4.29[～KP.5.01] STA.43+00～STA.50+20	縮尺	1/1000

西日本高速道路（株）　九州支社

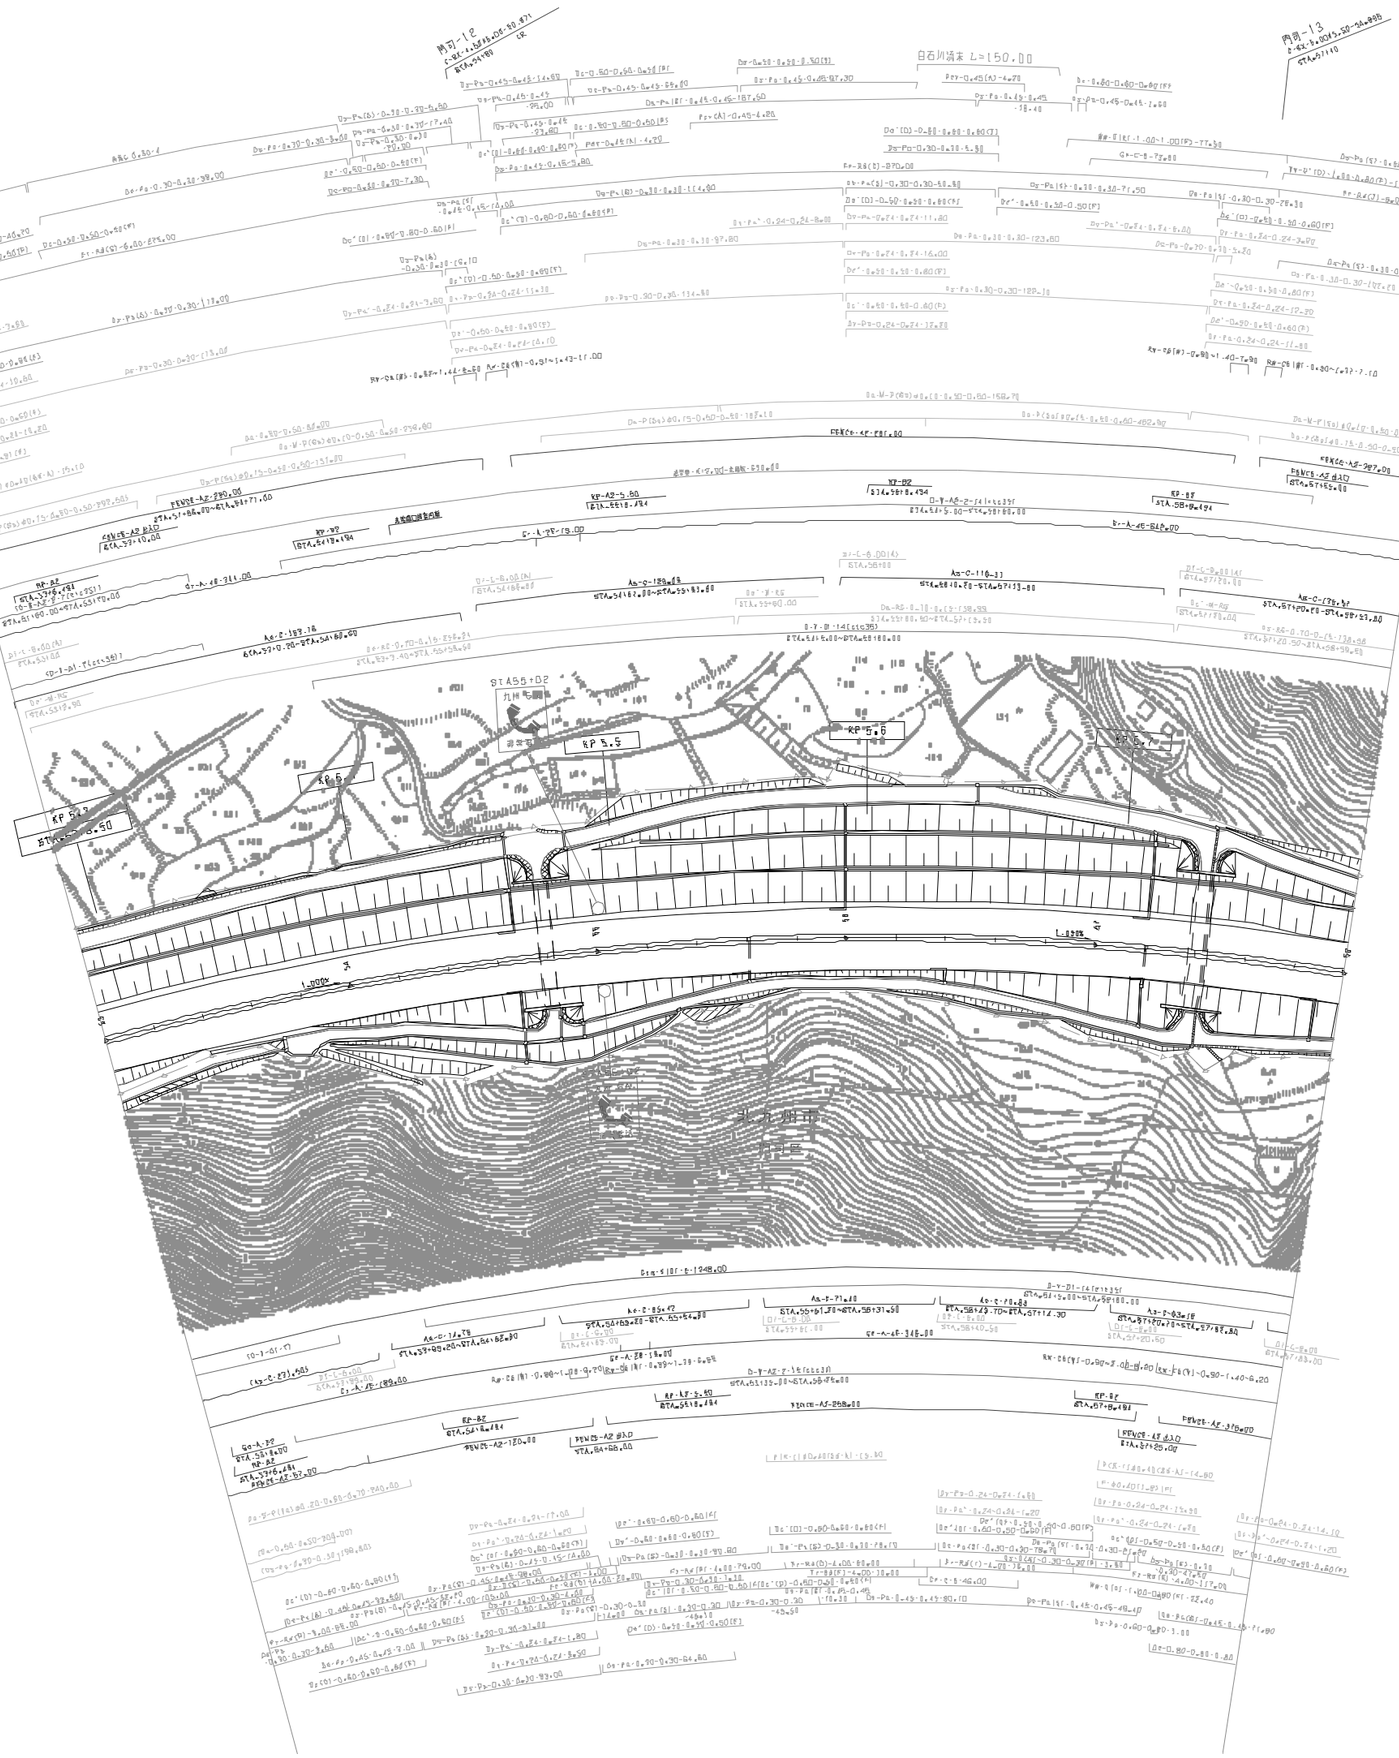

調整年月	摘要
第1回 2005年 6月	
第2回 2013年 2月	

九州縦貫自動車道鹿児島線 九州自動車道〈新門司～小倉東〉			——
工種	管理用平面図		——
名称	KP.5.291～KP.5.791 STA.53+00～STA.58+00	縮尺 1/1000	2 12
西日本高速道路（株） 九州支社			

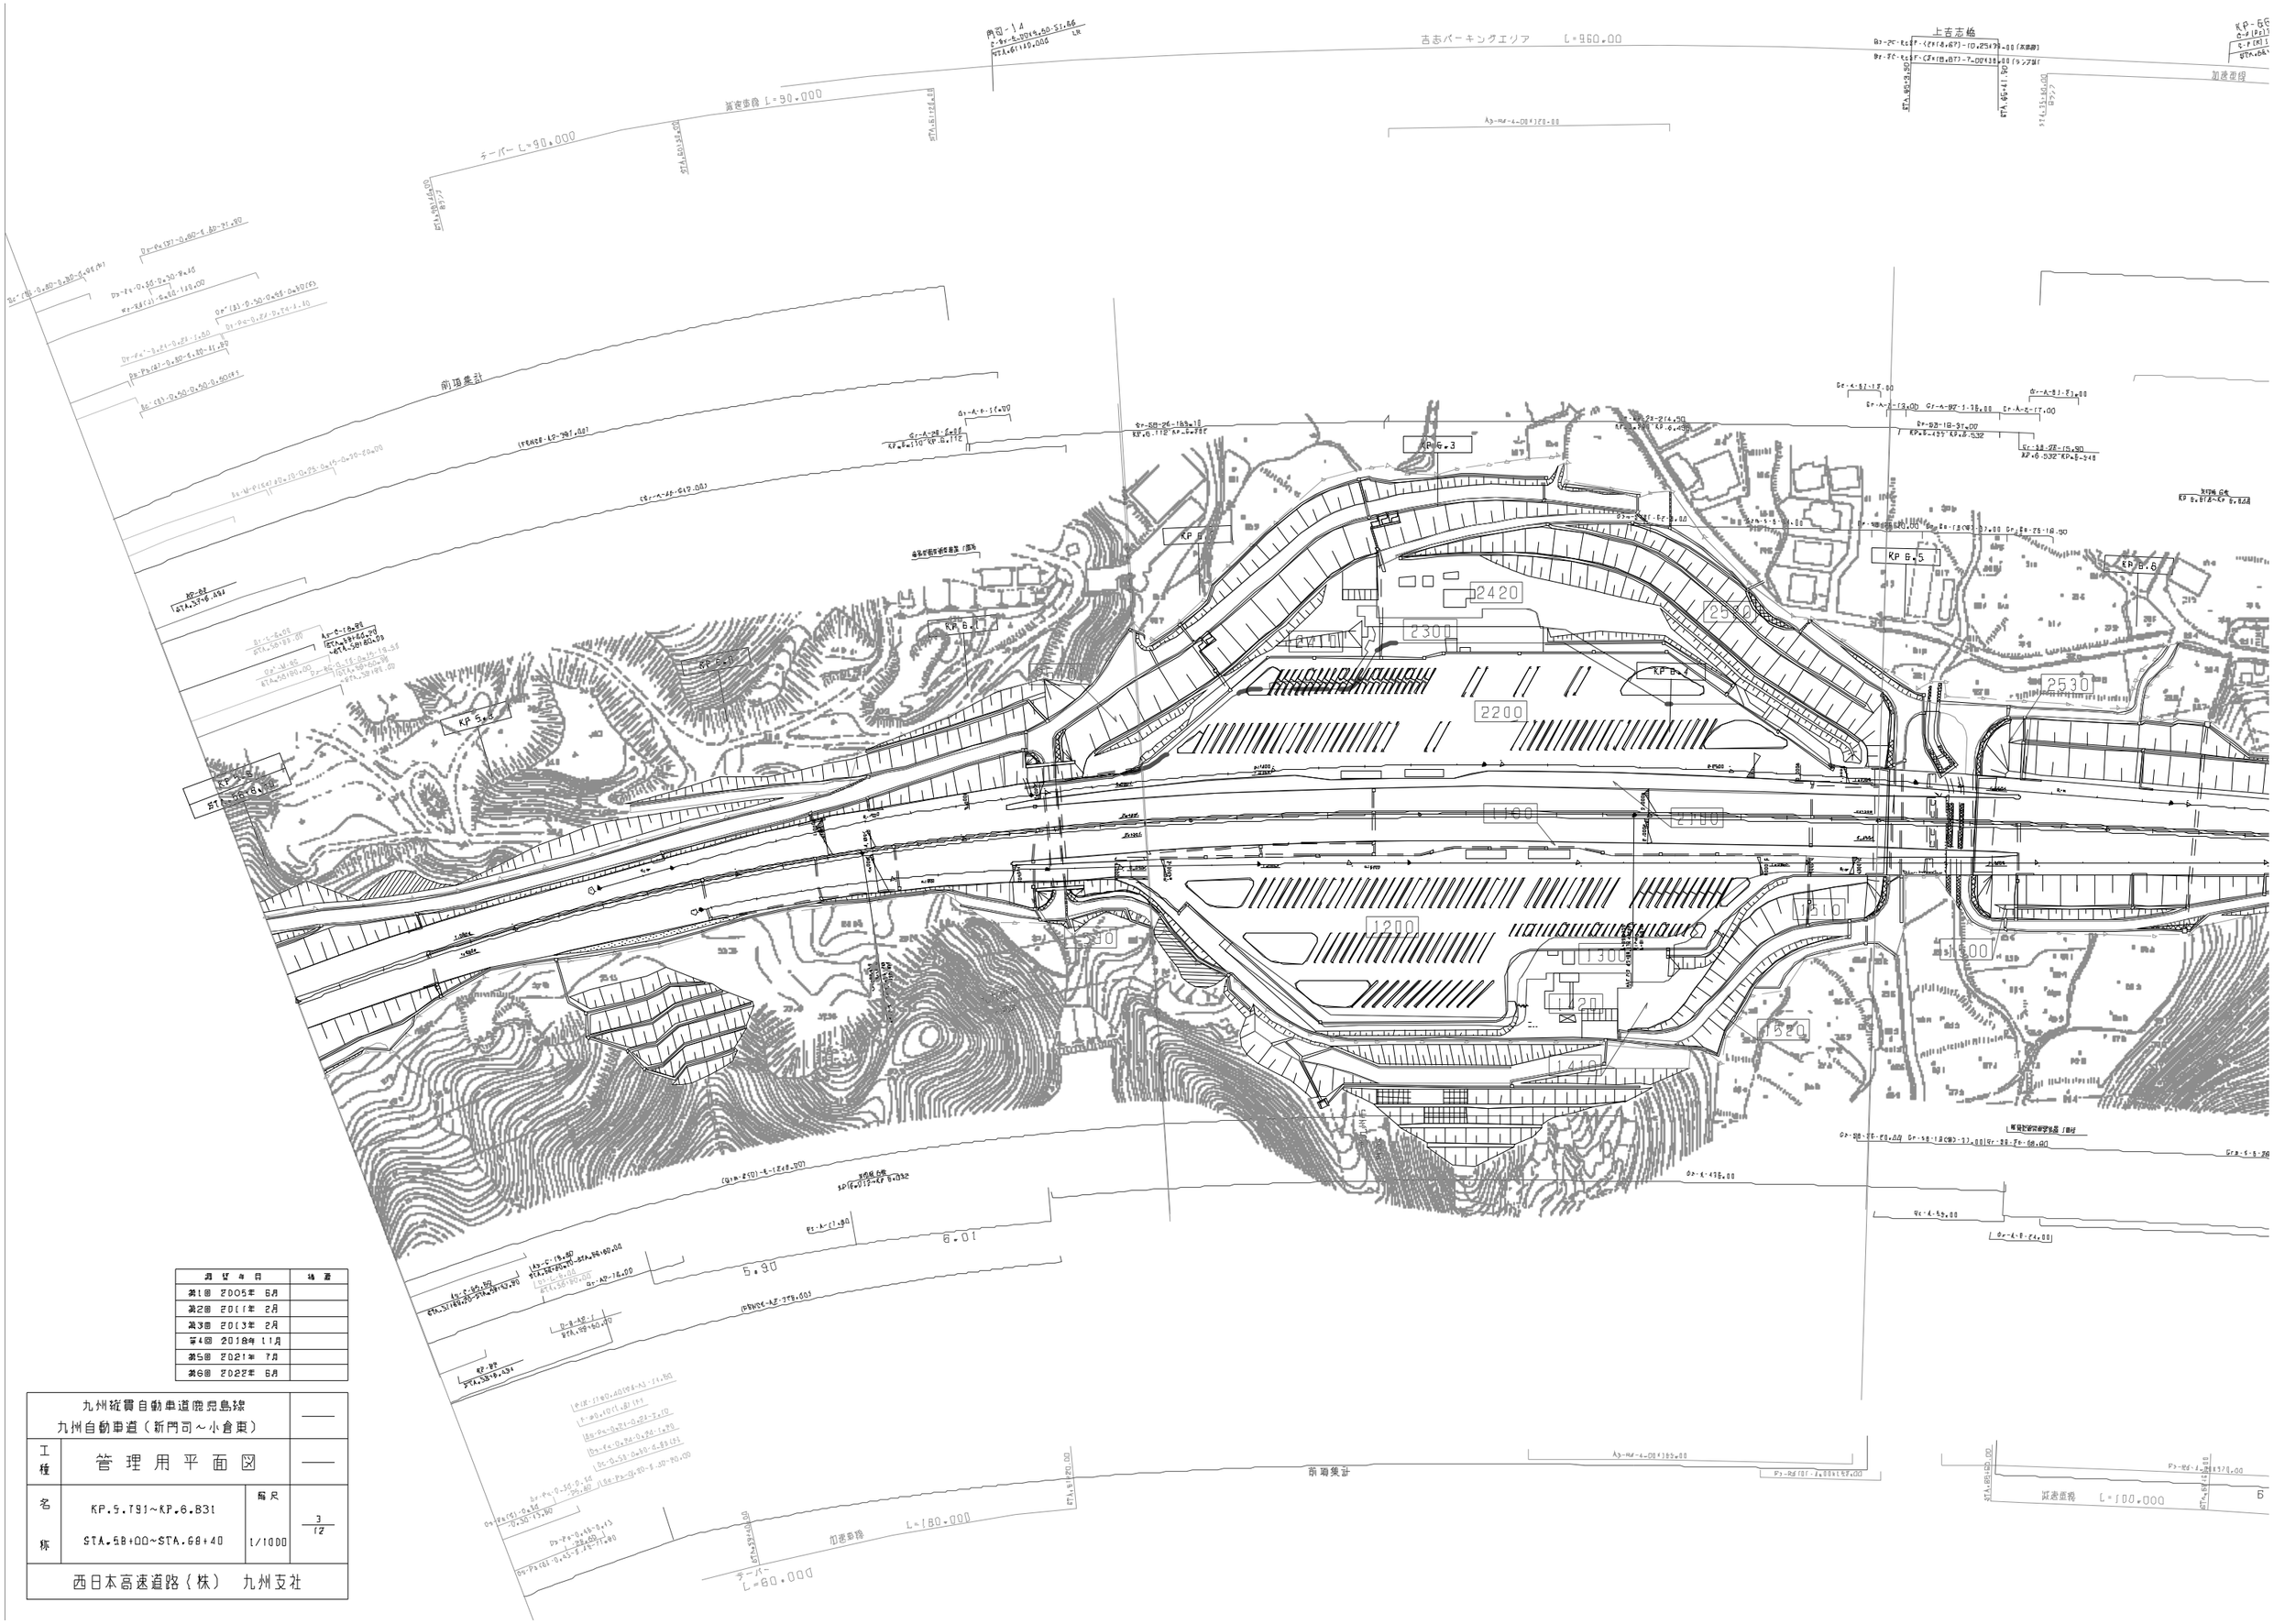

測 量 年 月	備 考
第1回 2005年 6月	
第2回 2011年 2月	
第3回 2013年 2月	
第4回 2018年 11月	
第5回 2021年 7月	
第6回 2022年 6月	

九州縦貫自動車道鹿児島線 九州自動車道（新門司～小倉東）			——
工種	管理用平面図		——
名称	KP.5.791～KP.6.831 STA.58+00～STA.68+40	縮尺 1/1000	3/12
西日本高速道路（株） 九州支社			

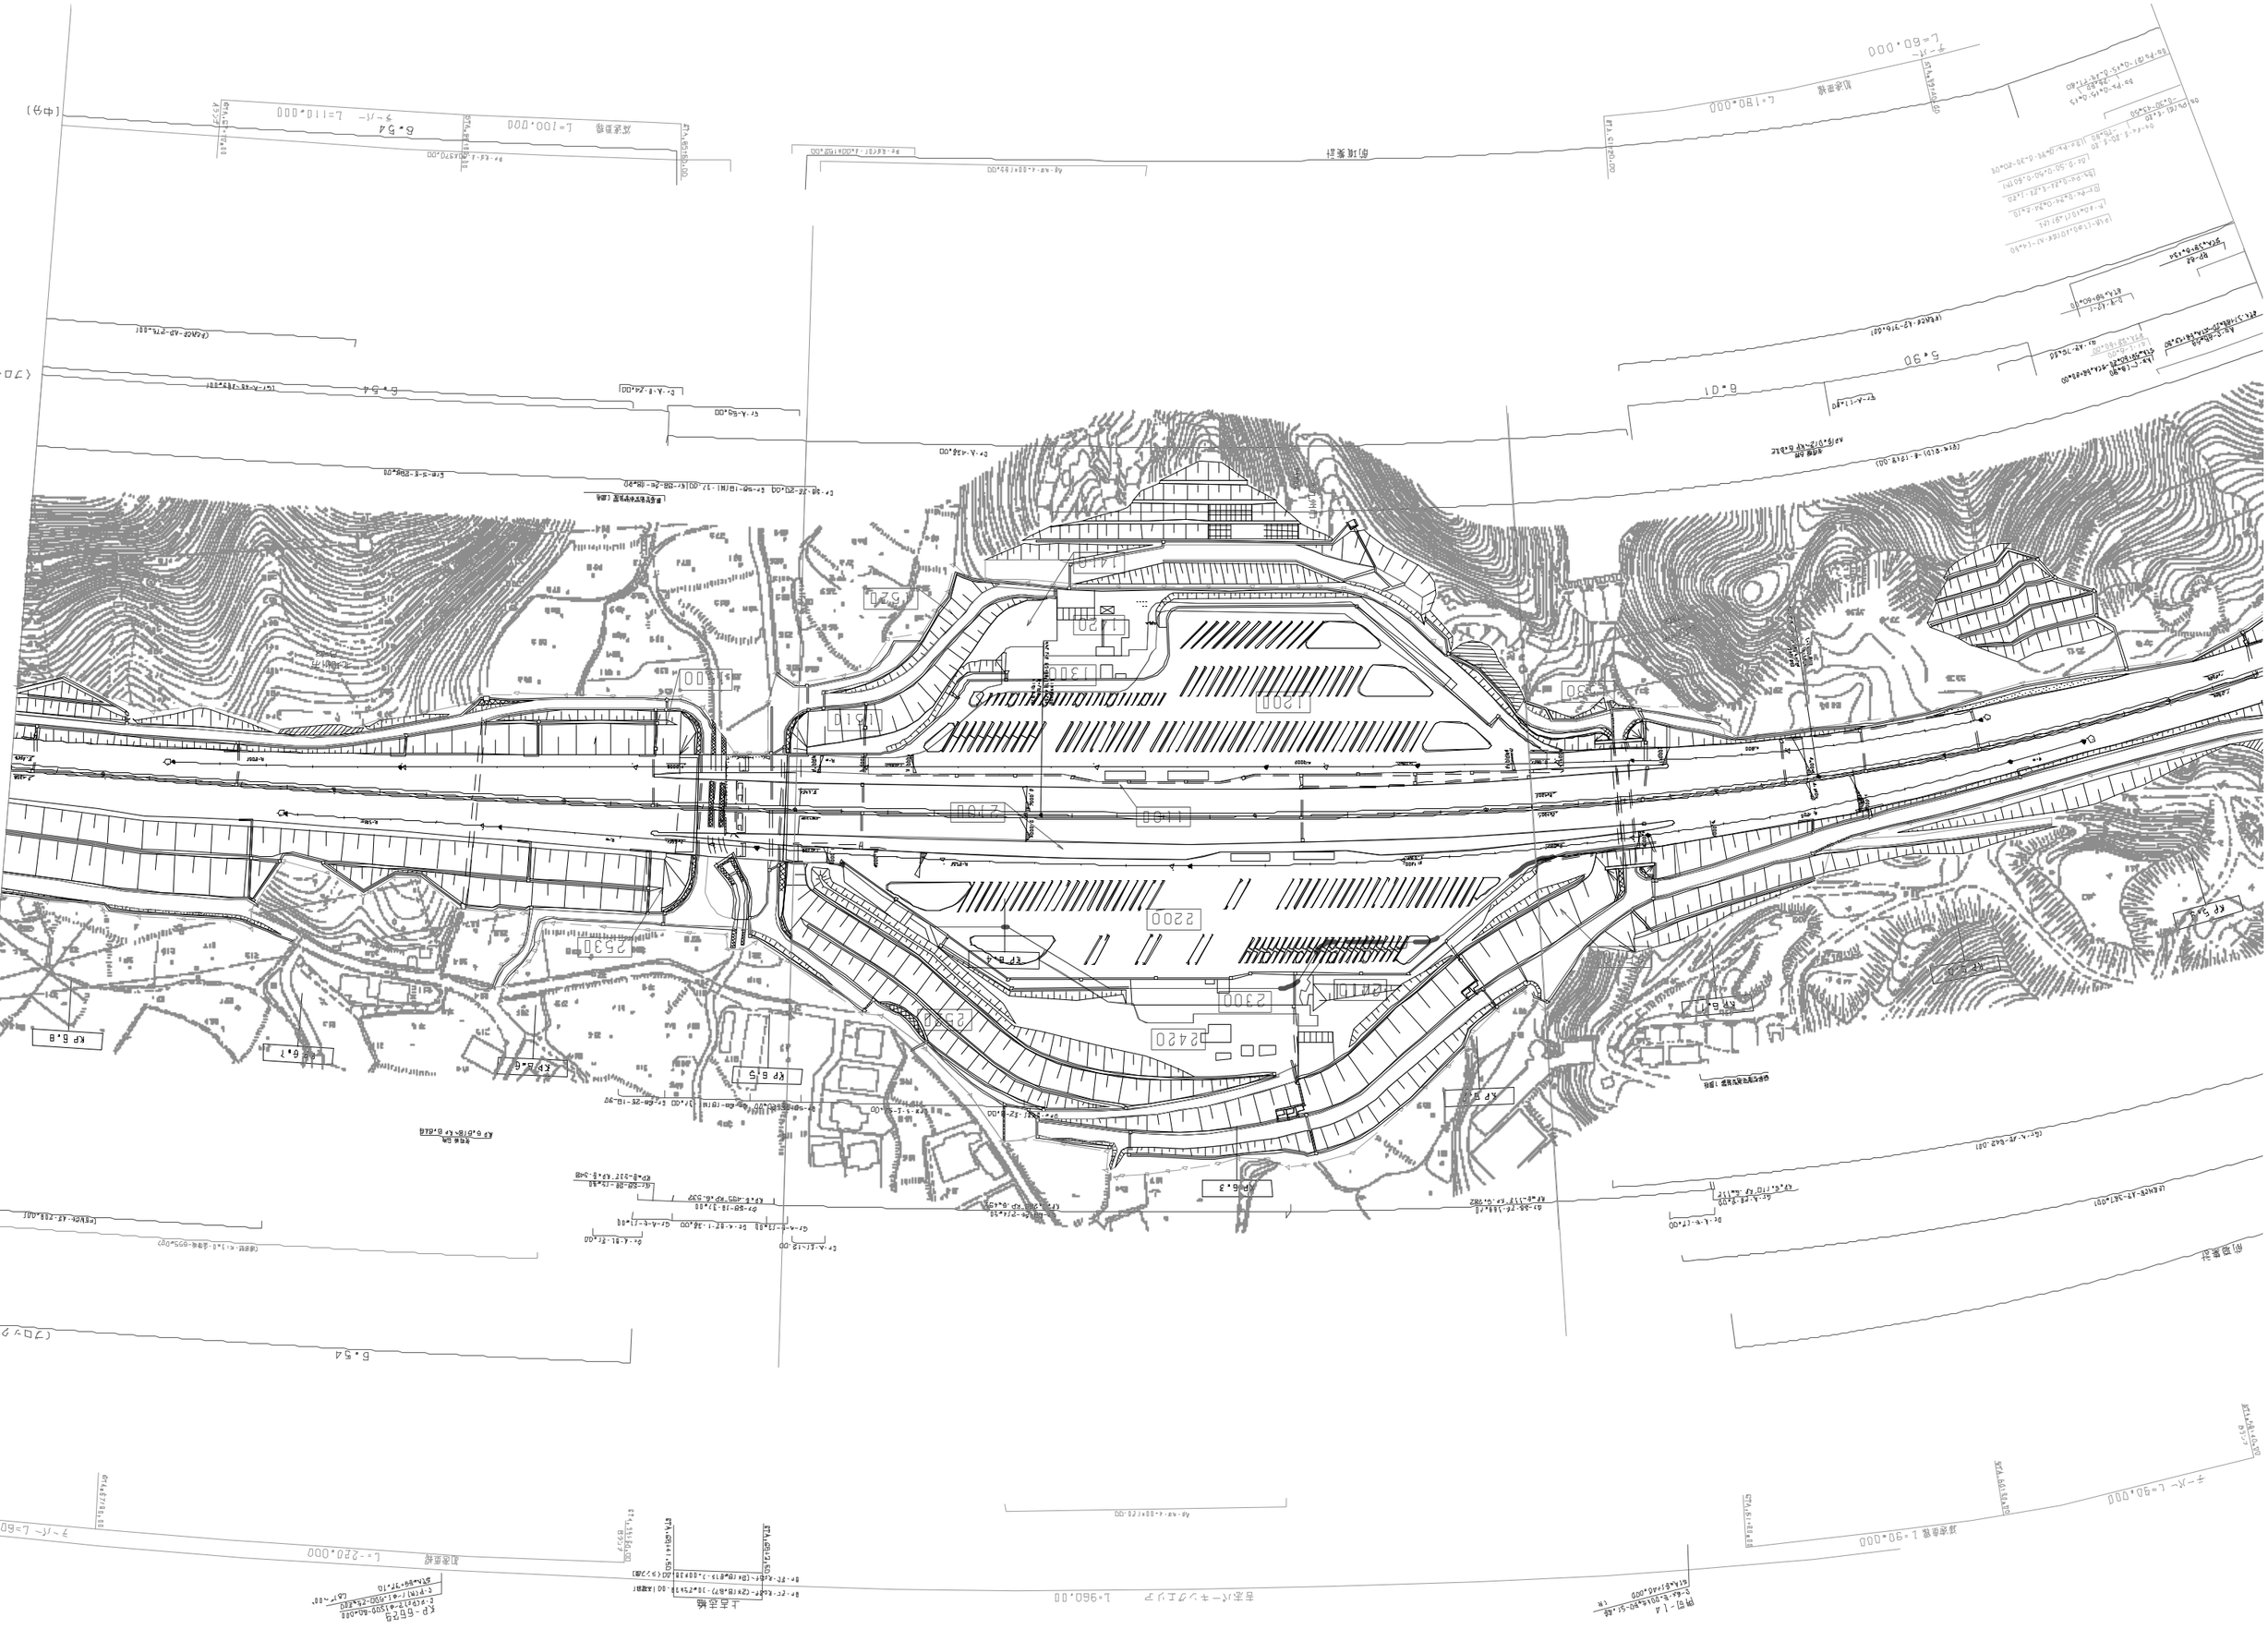
KP 5.0
KP 5.1
KP 5.2
KP 5.3
KP 5.4
KP 5.5
KP 5.6
KP 5.7
KP 5.8
KP 5.9
KP 6.0
KP 6.1
KP 6.2
KP 6.3
KP 6.4
KP 6.5
KP 6.6
KP 6.7
KP 6.8
KP 6.9
KP

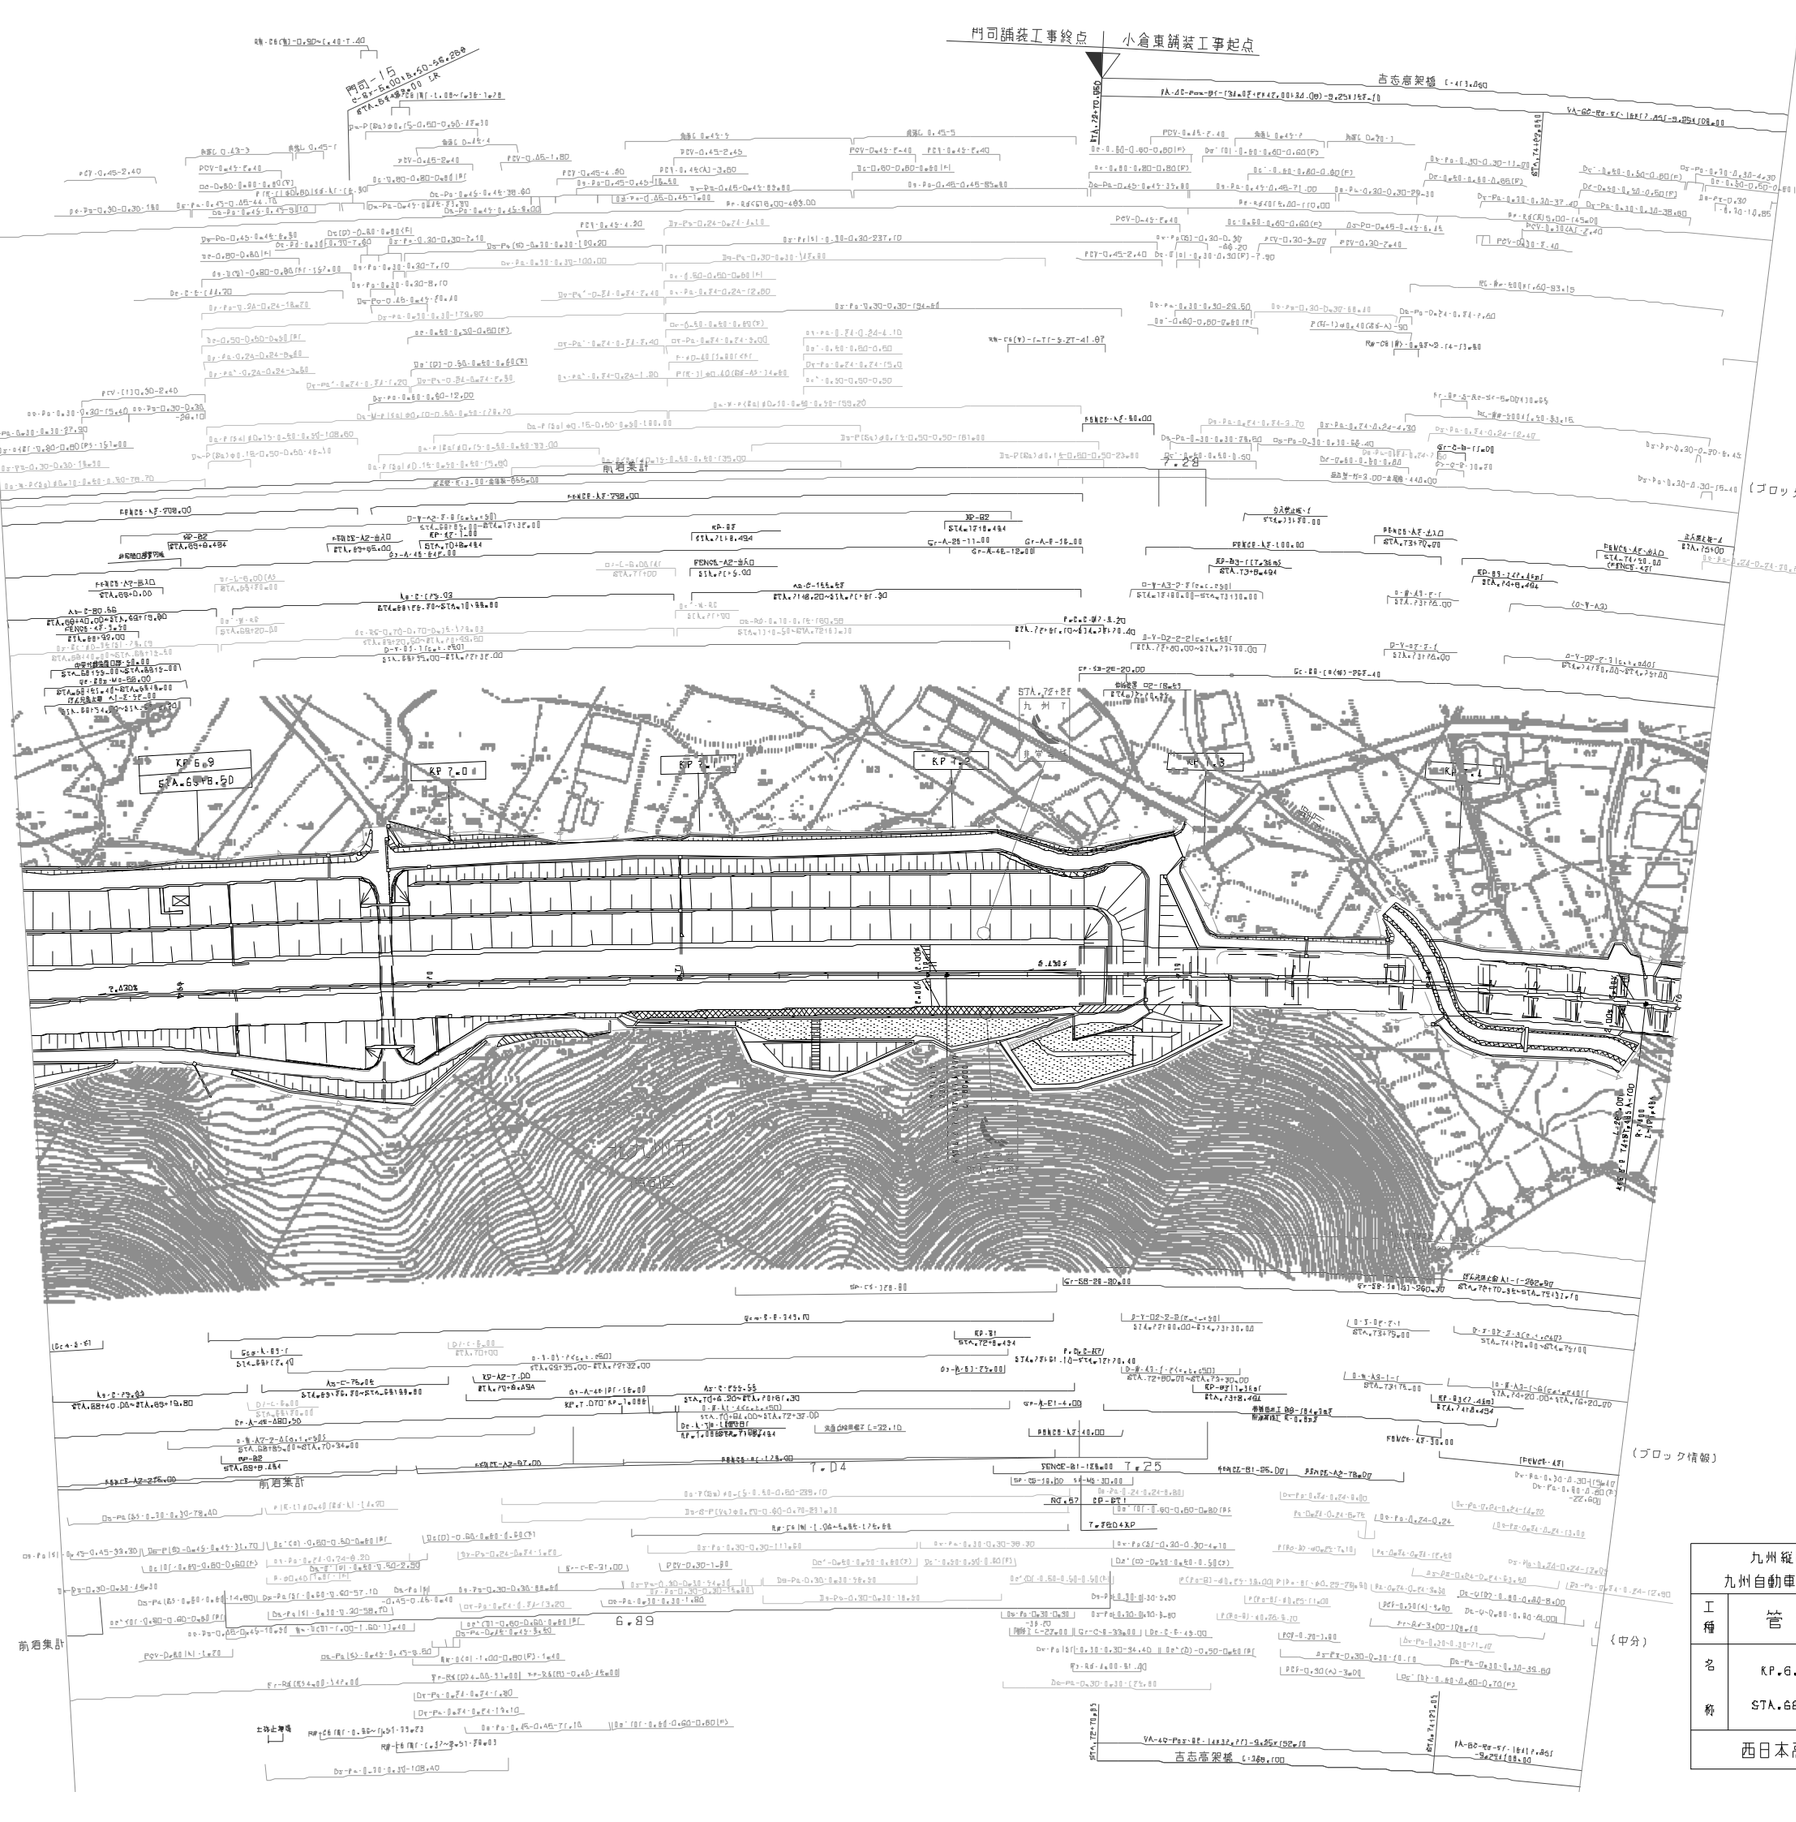
門司 - 1 5
門司築堤
吉志高架橋
KP 6.9
KP 7.0
KP 7.2
KP 7.3
KP 7.4

九州縦貫自動車道鹿児島線 九州自動車道〈新門司～小倉東〉			——
工種	管理用平面図		——
名称	KP.7.49l～KP.8.191 STA.75+00～STA.82+00	縮尺 1/1000	5 12
西日本高速道路（株）　九州支社			

適用年月	摘要
第1回　2005年 6月	
第2回　2011年 2月	
第3回　2013年 2月	
第4回　2020年 5月	
第5回　2023年 1月	

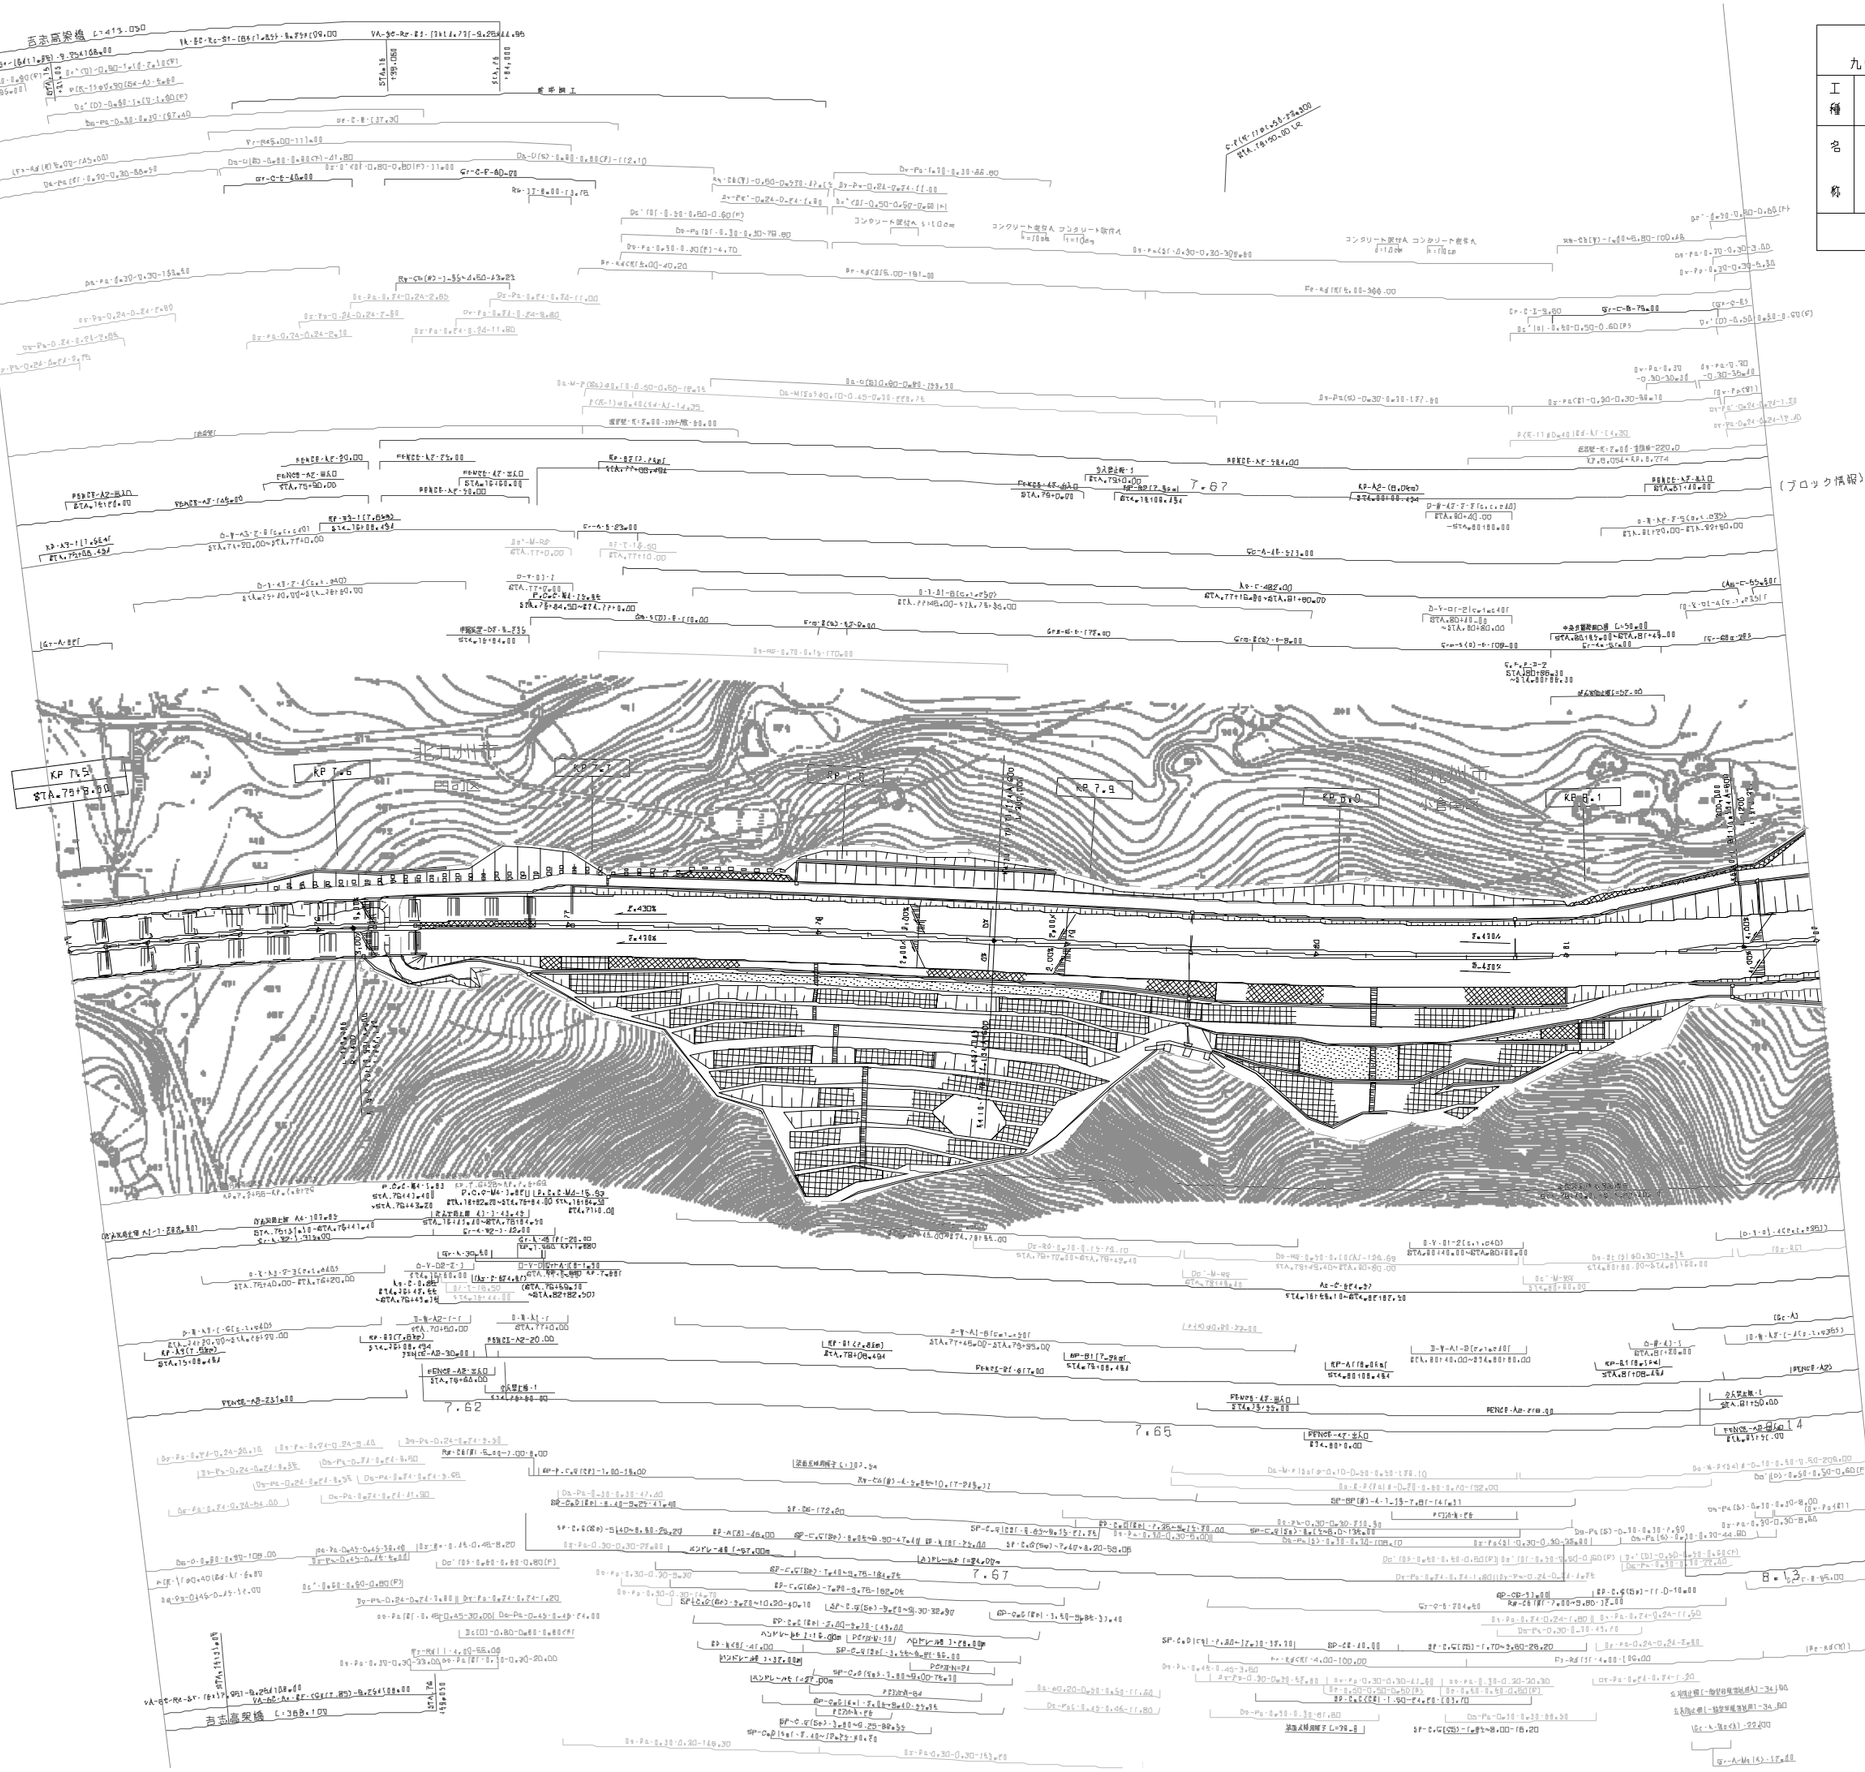

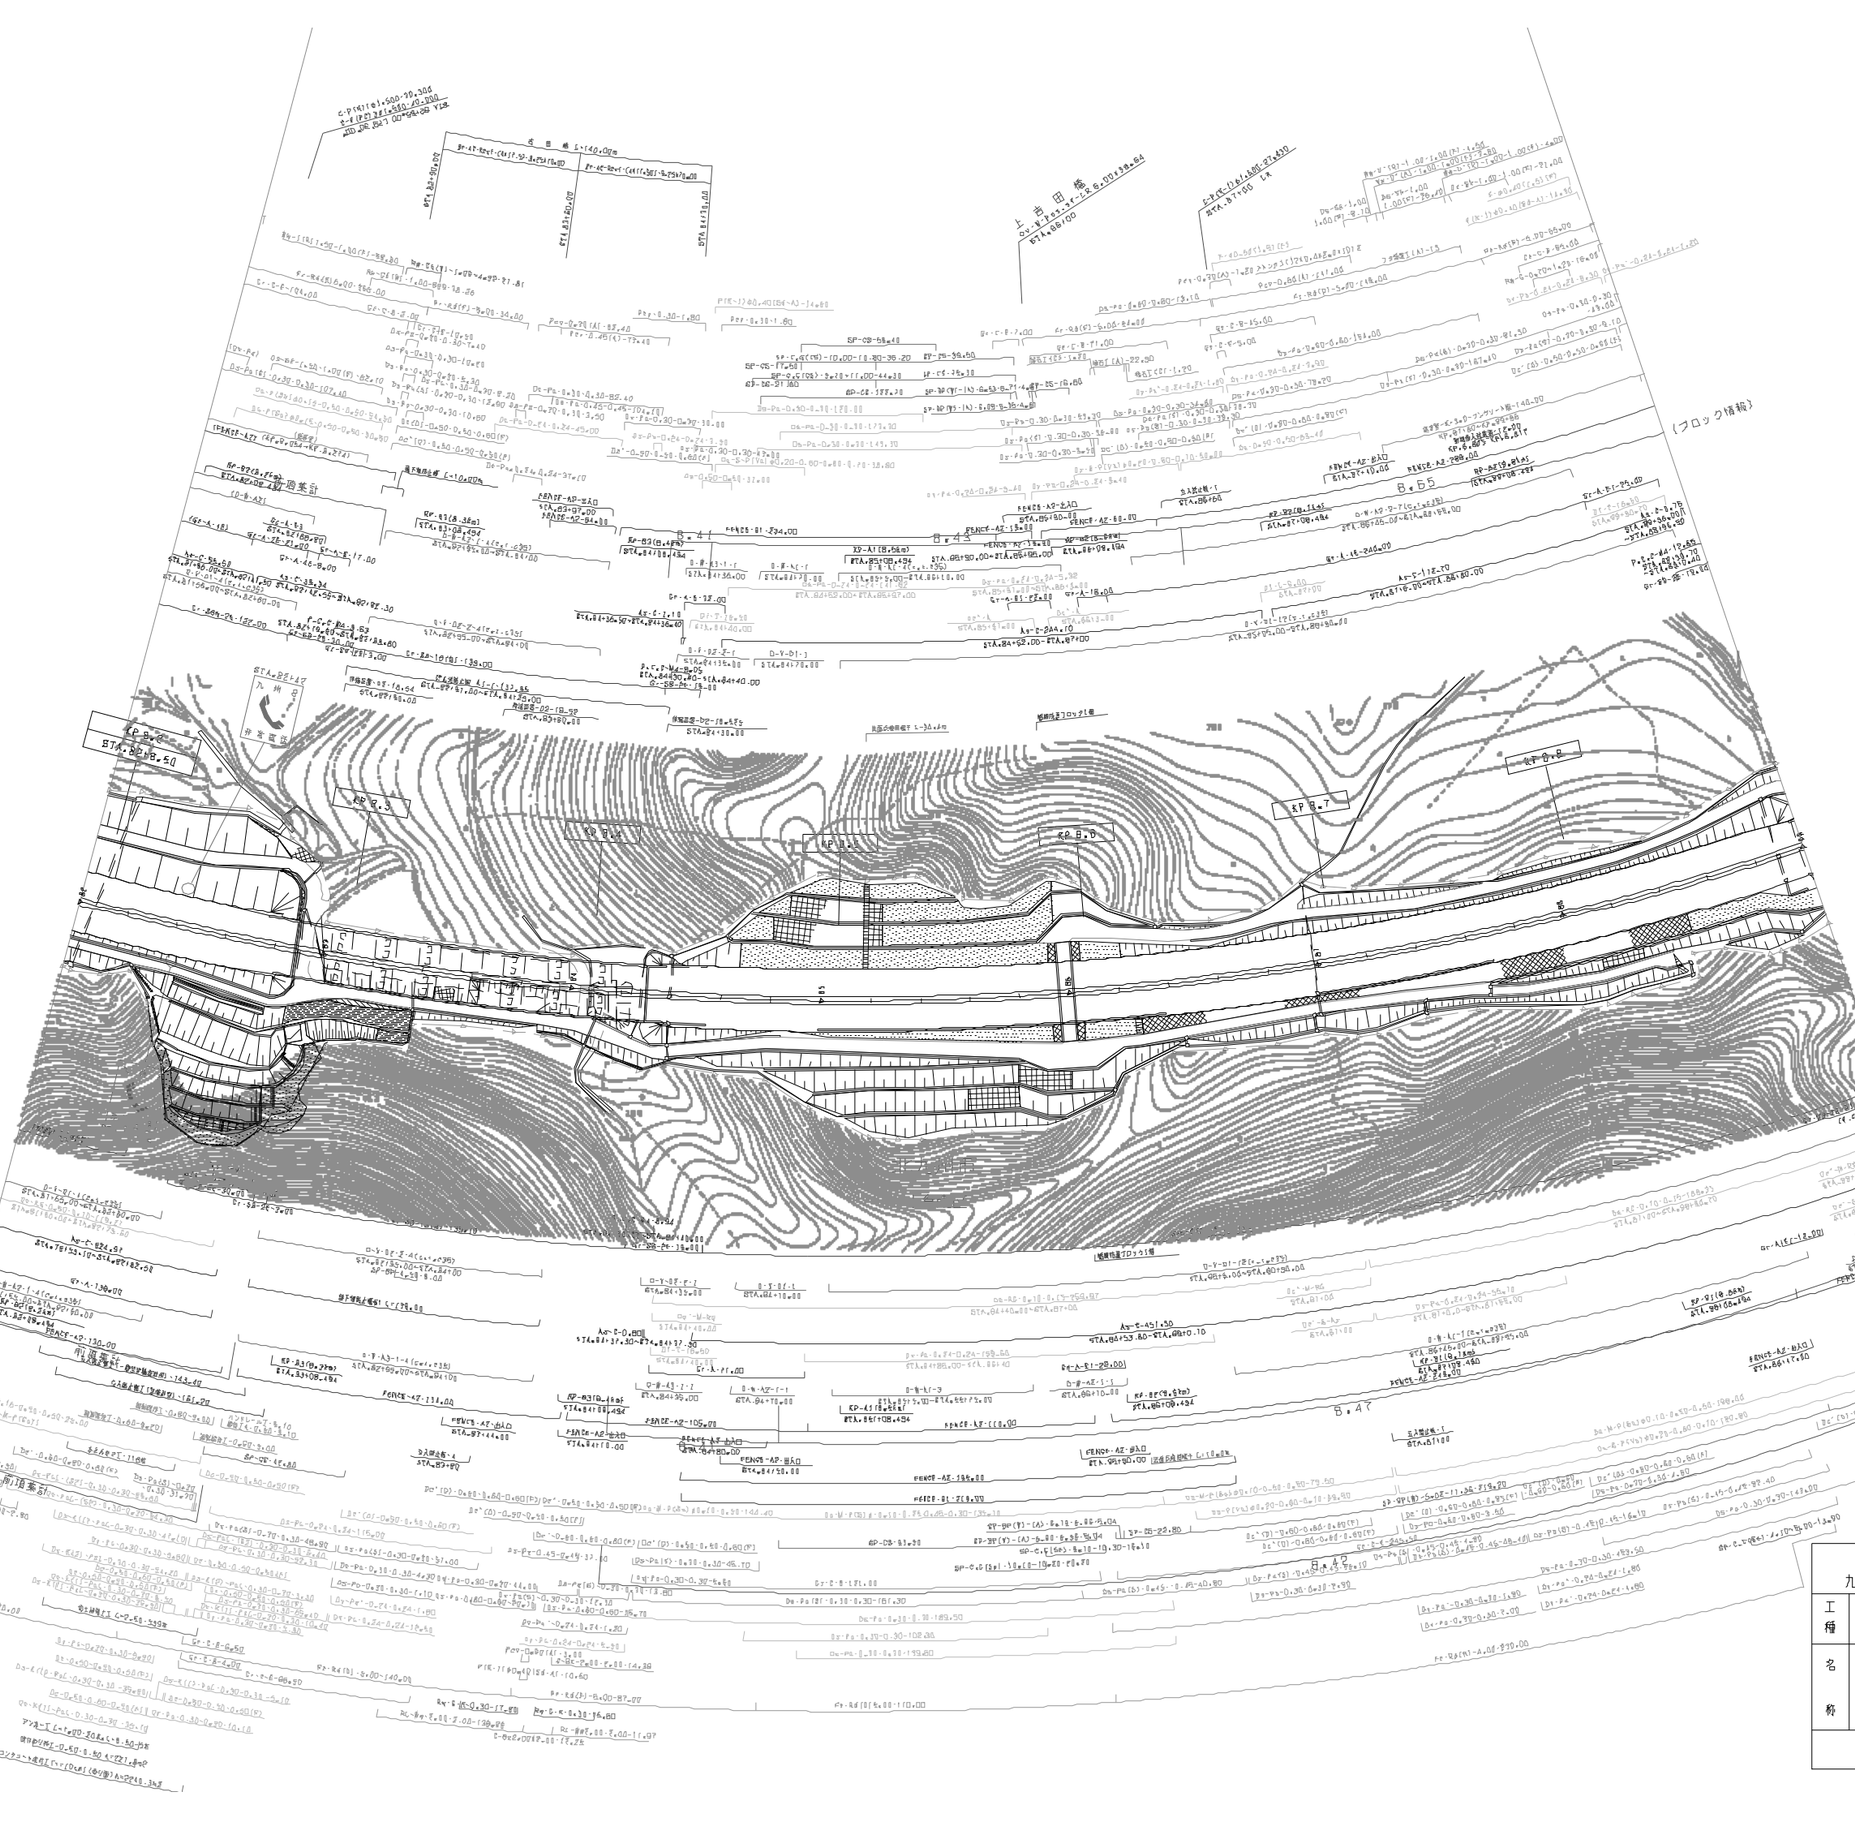
（ブロック情報）
（ブロック情報）
（中分）
KP 8.3
KP 8.4
KP 8.5
KP 8.6
KP 8.7
KP 8.8














訂整年月	摘要
第1回 2005年 6月	
第2回 2011年 2月	
第3回 2013年 2月	

九州縦貫自動車道鹿児島線 九州自動車道（新門司～小倉東）			——
工種	管理用平面図		——
名称	KP.8.891～KP.9.581 STA.89+00～STA.96+00	縮尺 1/1000	7 12
西日本高速道路（株） 九州支社			

九州縦貫自動車道鹿児島線
九州自動車道〈新門司～小倉東〉

工種	管理用平面図		
名称	KP.9.591～KP.10.291 STA.96+00～STA.103+00	縮尺	1/1000

8/12

西日本高速道路（株）　九州支社

適用年月	摘要
第1回　2005年 6月	
第2回　2012年 2月	
第3回　2013年 2月	
第4回　2020年 5月	
第5回　2021年 7月	

（ブロック情報）

（ブロック情報）

〈中分〉

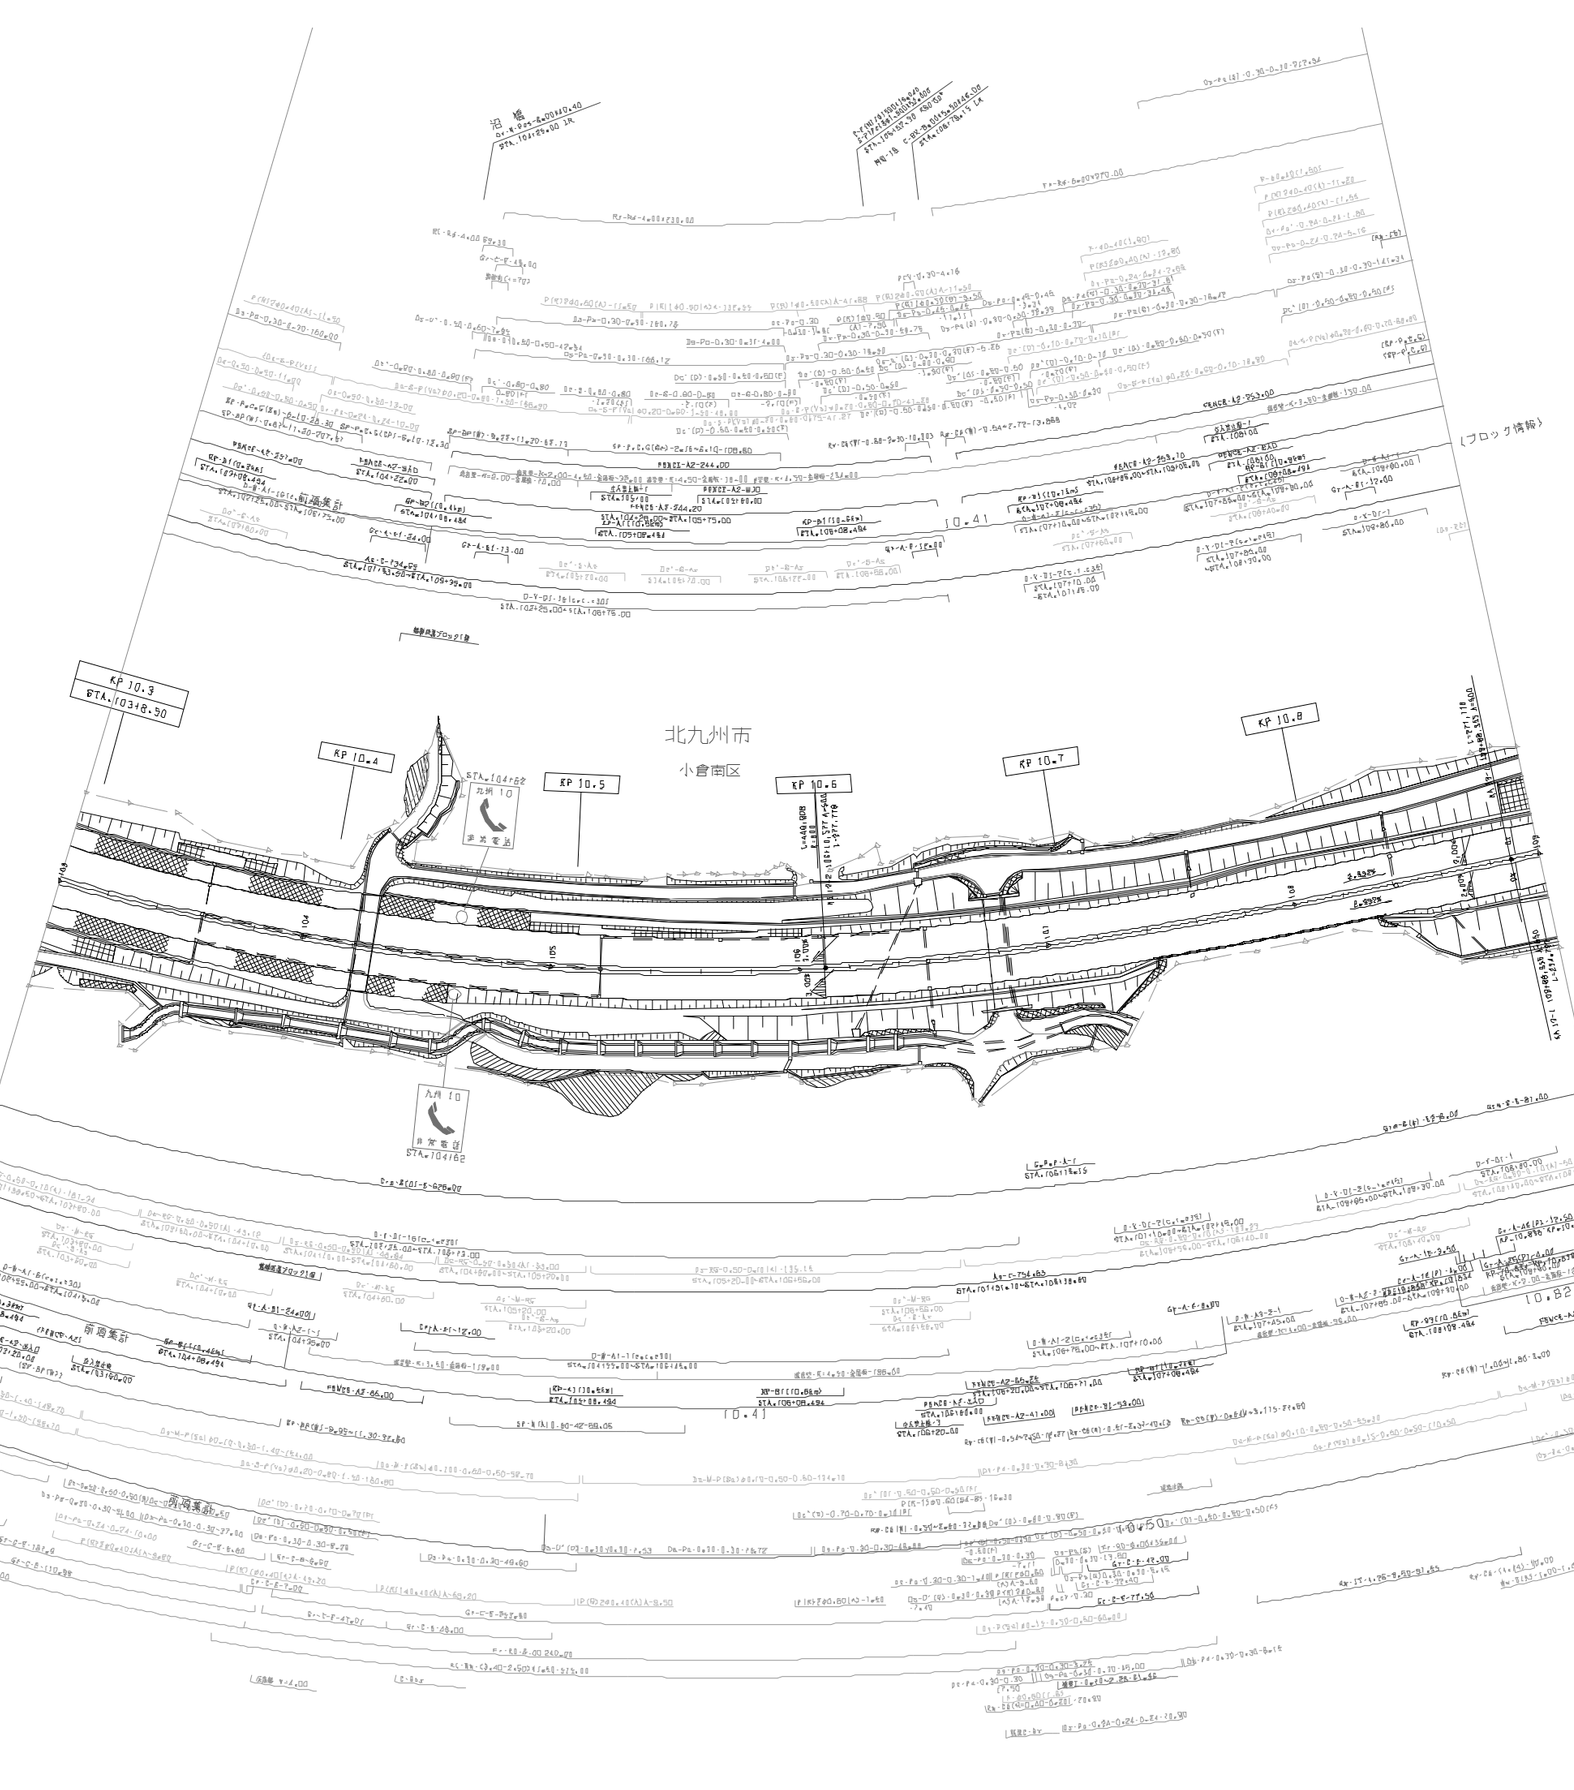

九州縦貫自動車道鹿児島線 九州自動車道〈新門司～小倉東〉			——
工種	管理用平面図		——
名称	KP.10.291～KP.10.891 STA.103+00～STA.109+00	縮尺 1/1000	9 12
西日本高速道路（株）　九州支社			

適用年月	備考
第1回　2005年 6月	
第2回　2013年 2月	
第3回　2020年 5月	

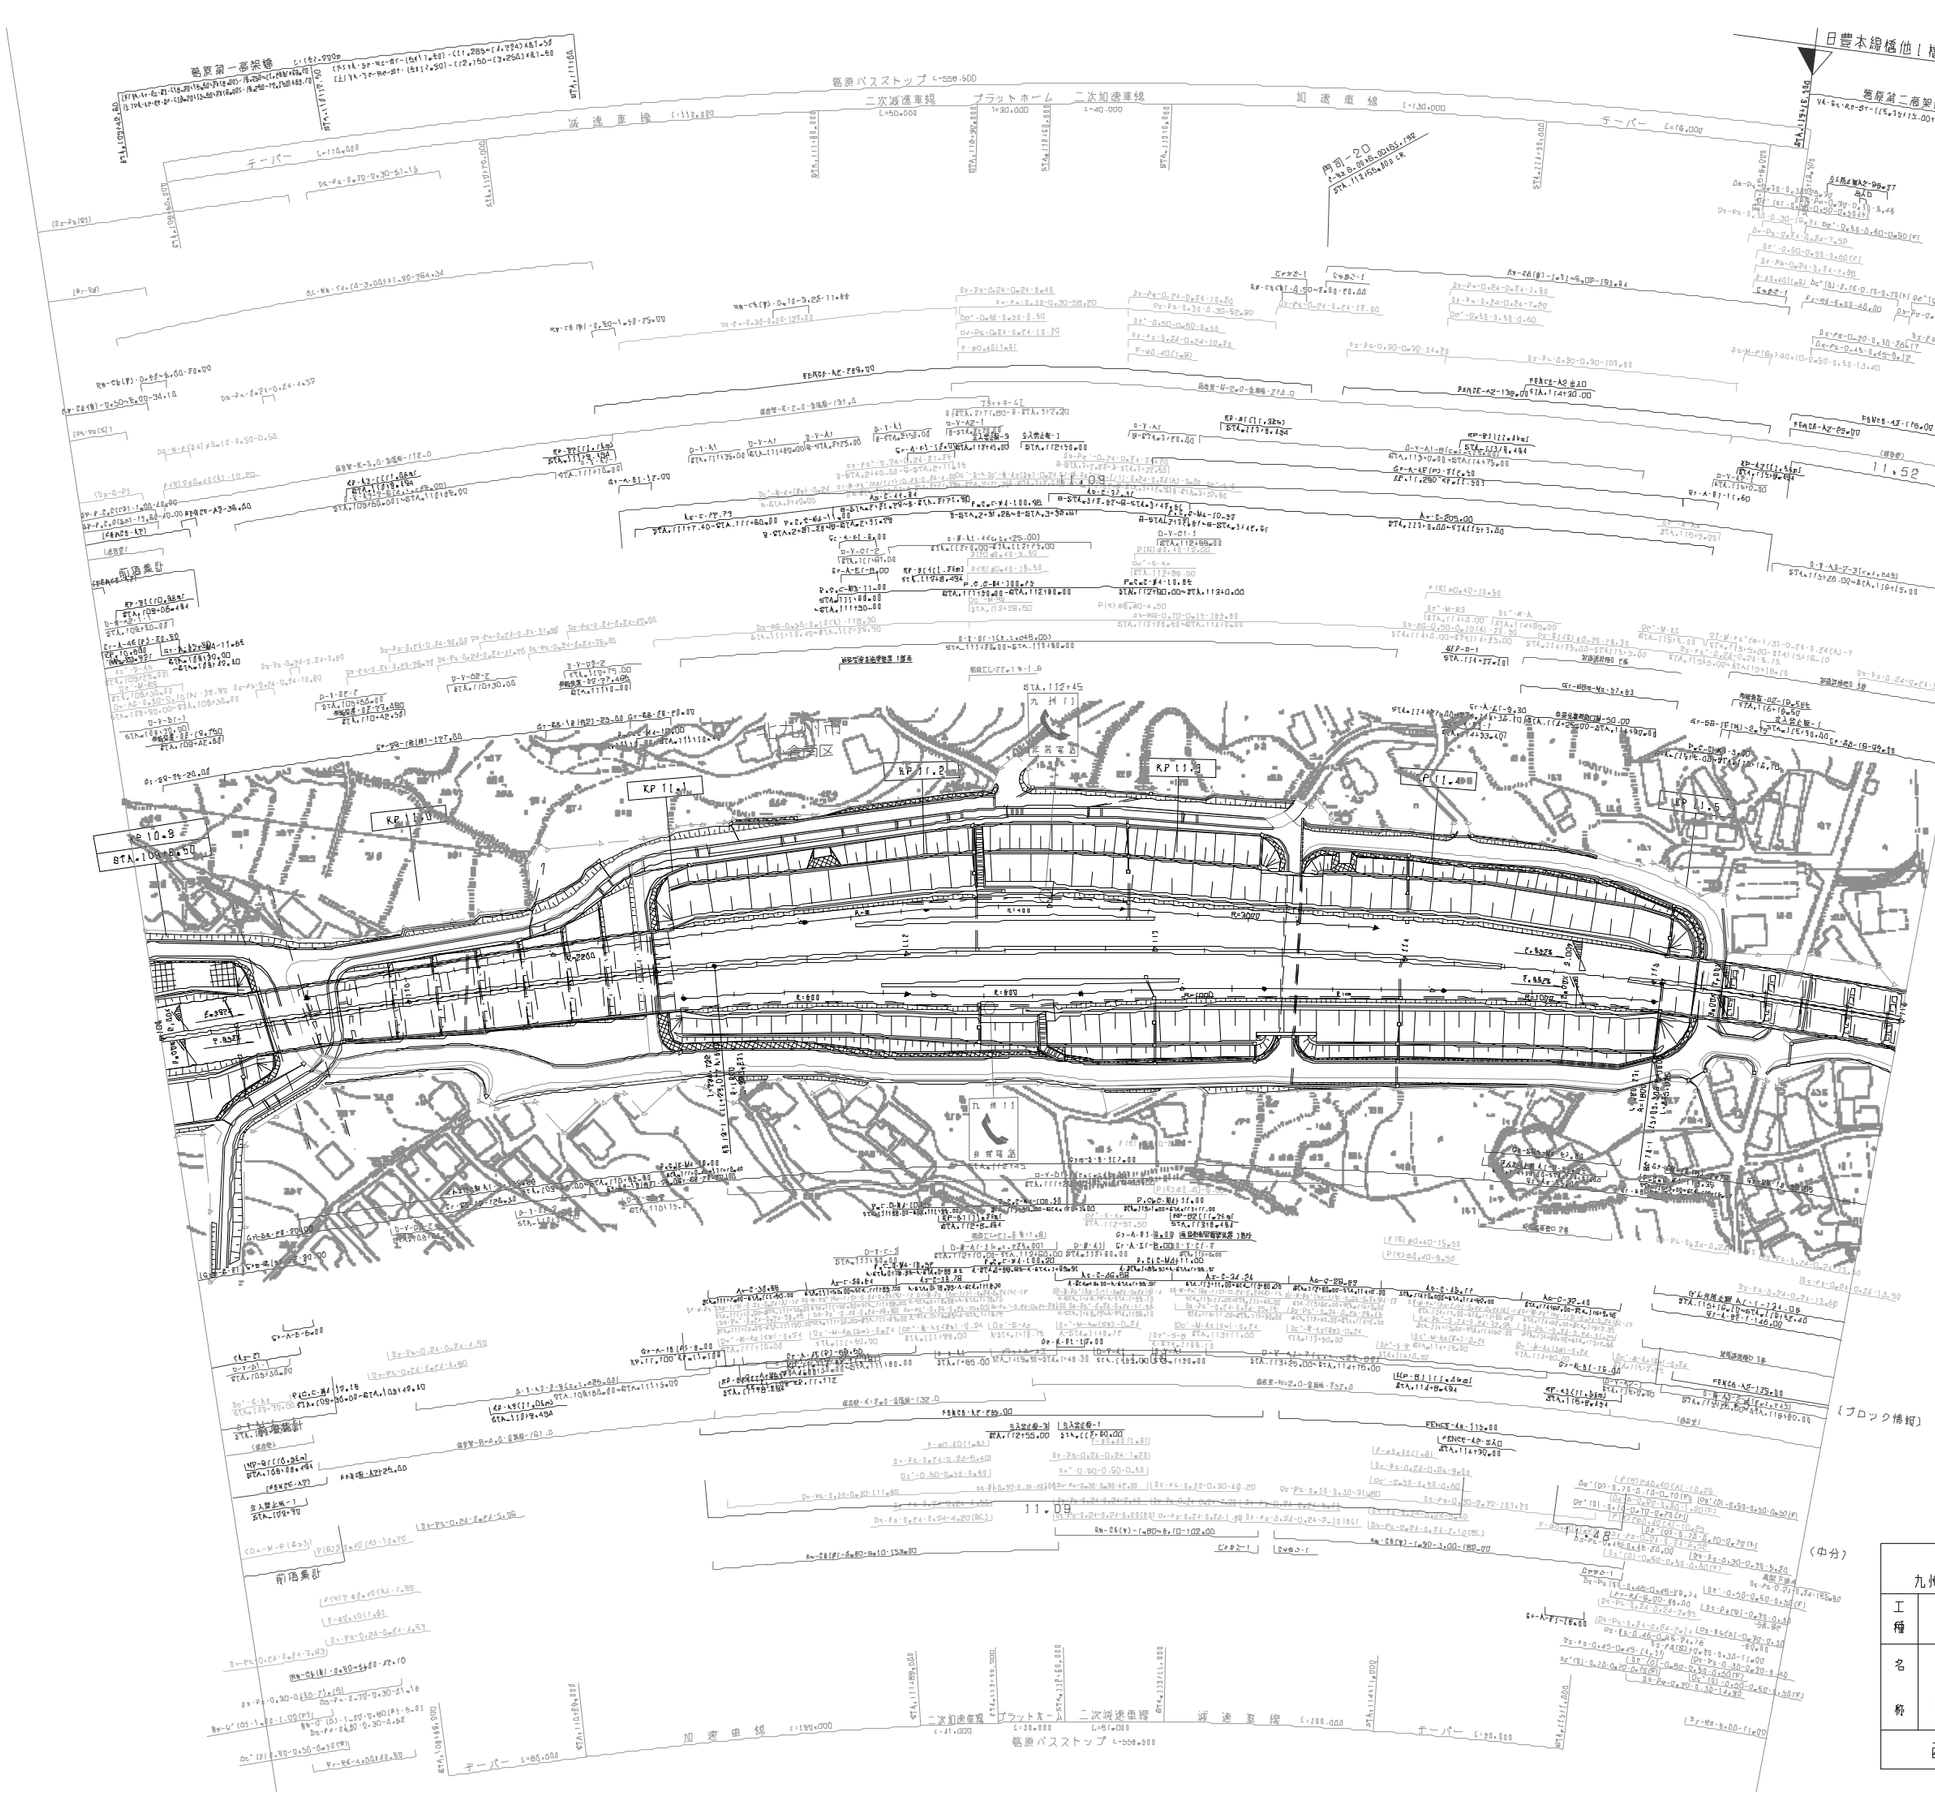

適	年	月	摘	要
第1回	2005年	6月		
第2回	2011年	2月		
第3回	2012年	2月		
第4回	2013年	2月		
第5回	2020年	5月		

九州縦貫自動車道鹿児島線 九州自動車道（新門司～小倉東）			——
工種	管理用平面図		——
名称	KP10.891～KP.11.591 STA.109+00～STA.116+00	縮尺 1/1000	10 12
西日本高速道路（株） 九州支社			

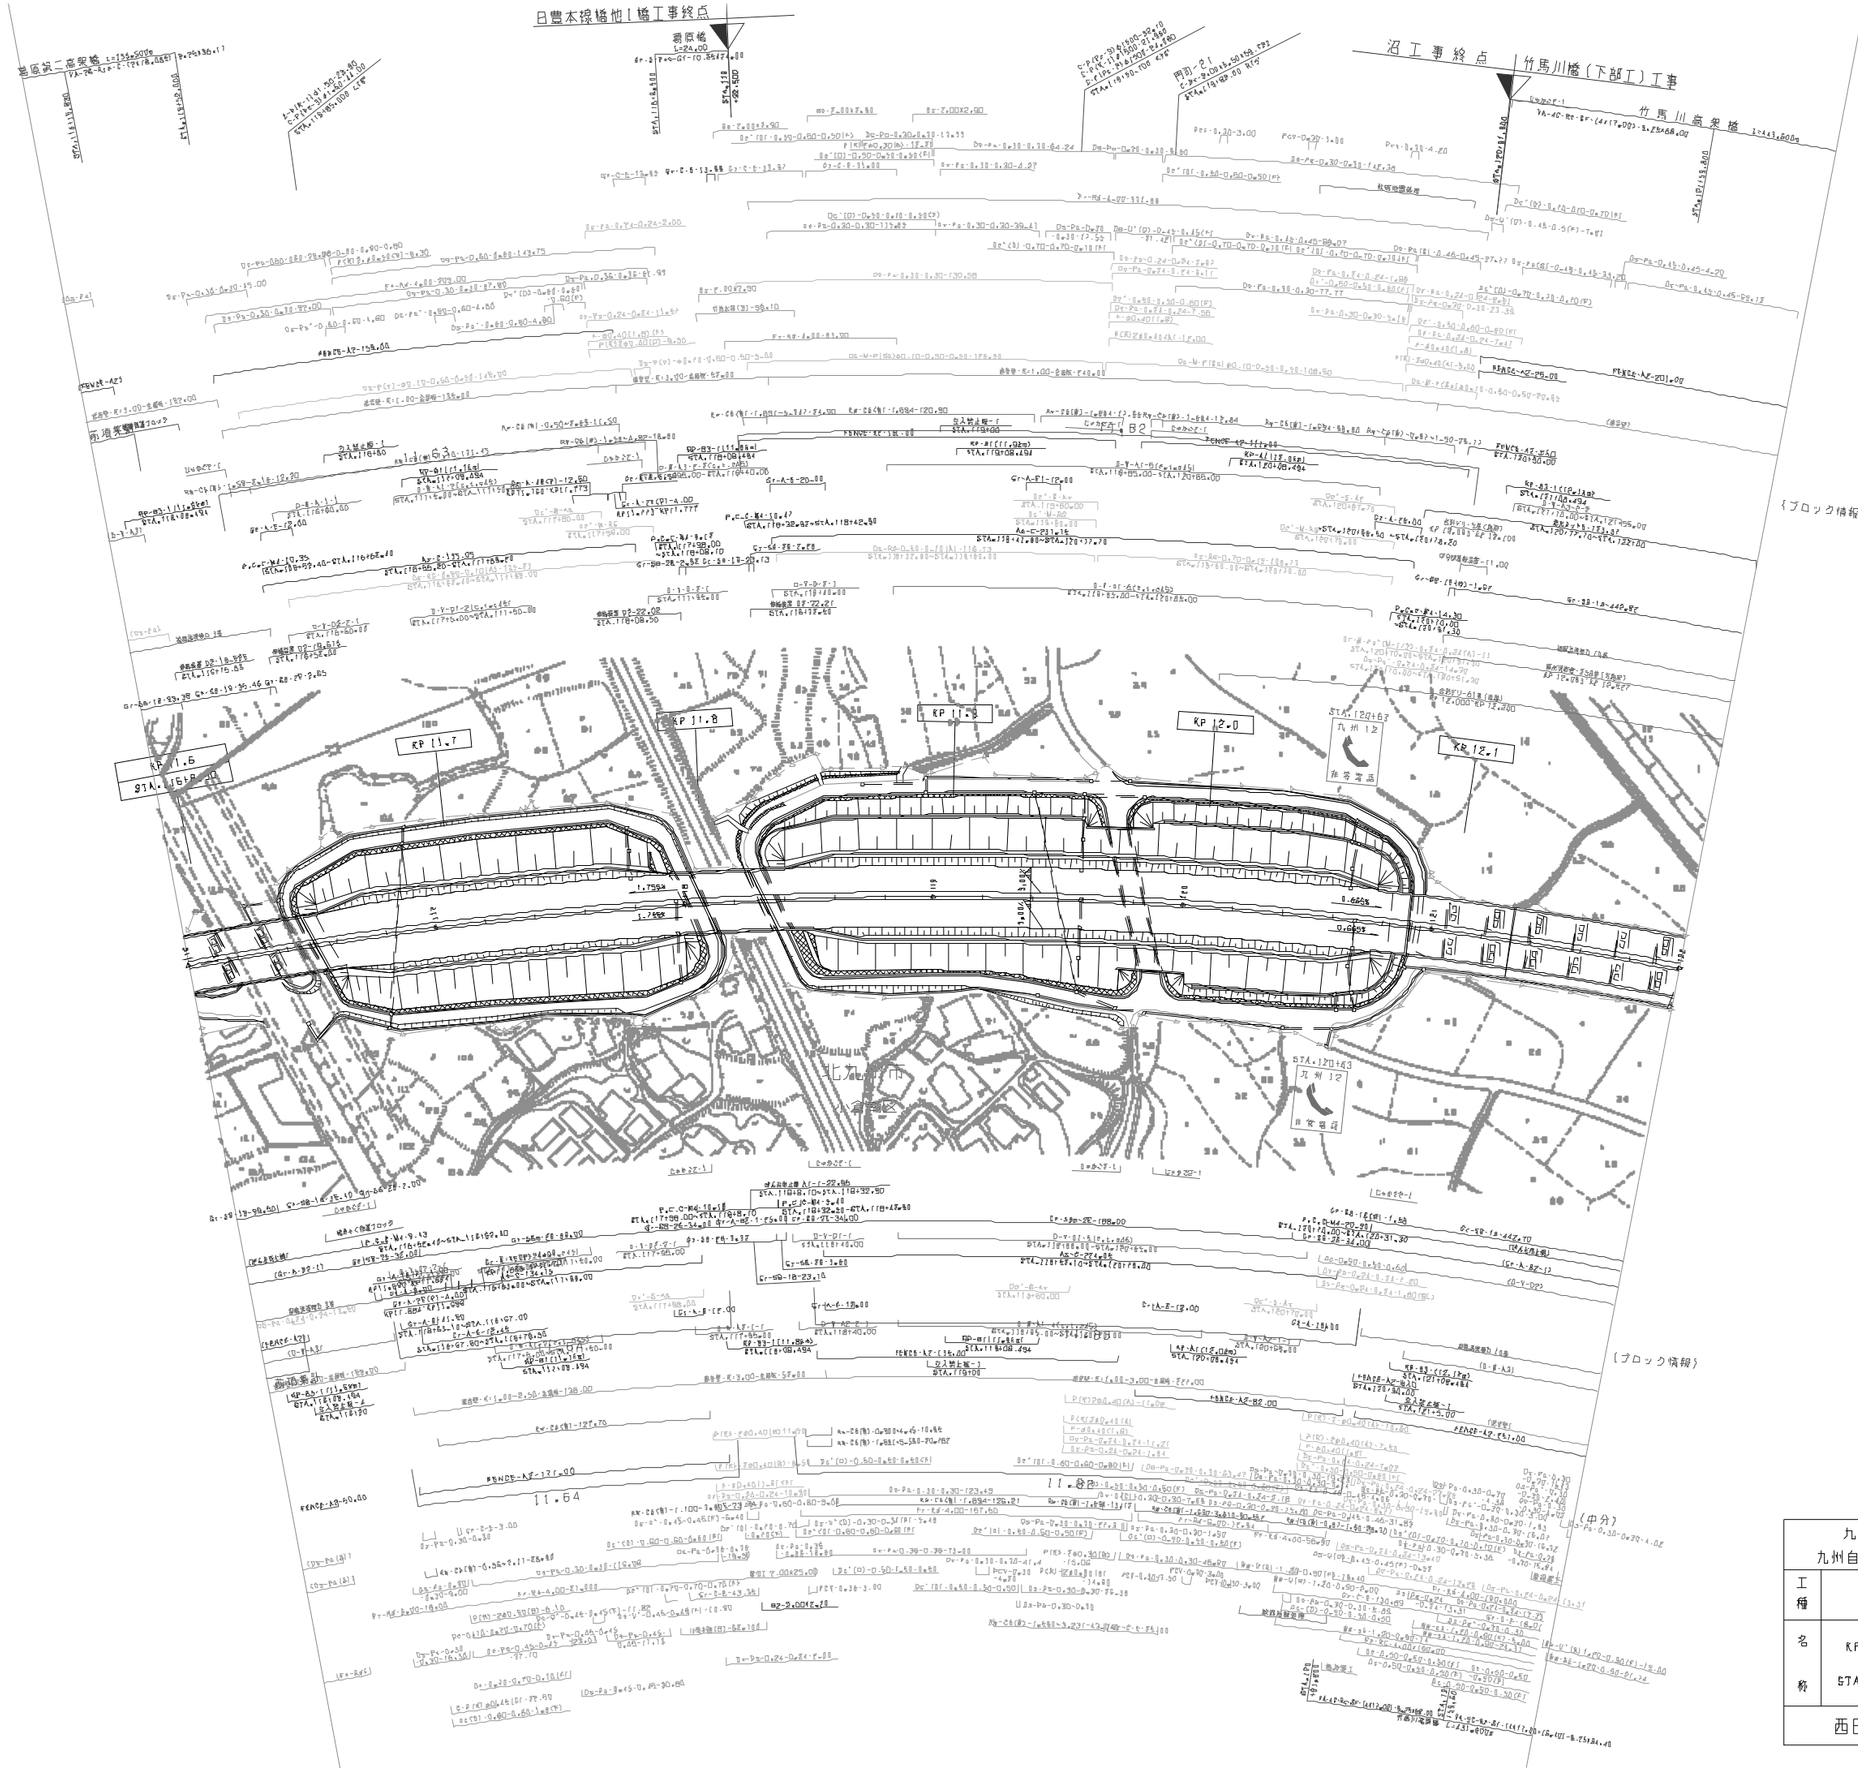

図面番号	
工種	管理用平面図
名称	KP.11.591～KP.12.191 STA.116+00～STA.122+00
縮尺	1/1000
	11/12

図面番号	年月	摘要
第1回	2005年 6月	
第2回	2012年 2月	
第3回	2013年 2月	
第4回	2018年 11月	
第5回	2020年 5月	

九州縦貫自動車道鹿児島線
九州自動車道〈新門司～小倉東〉

西日本高速道路（株） 九州支社

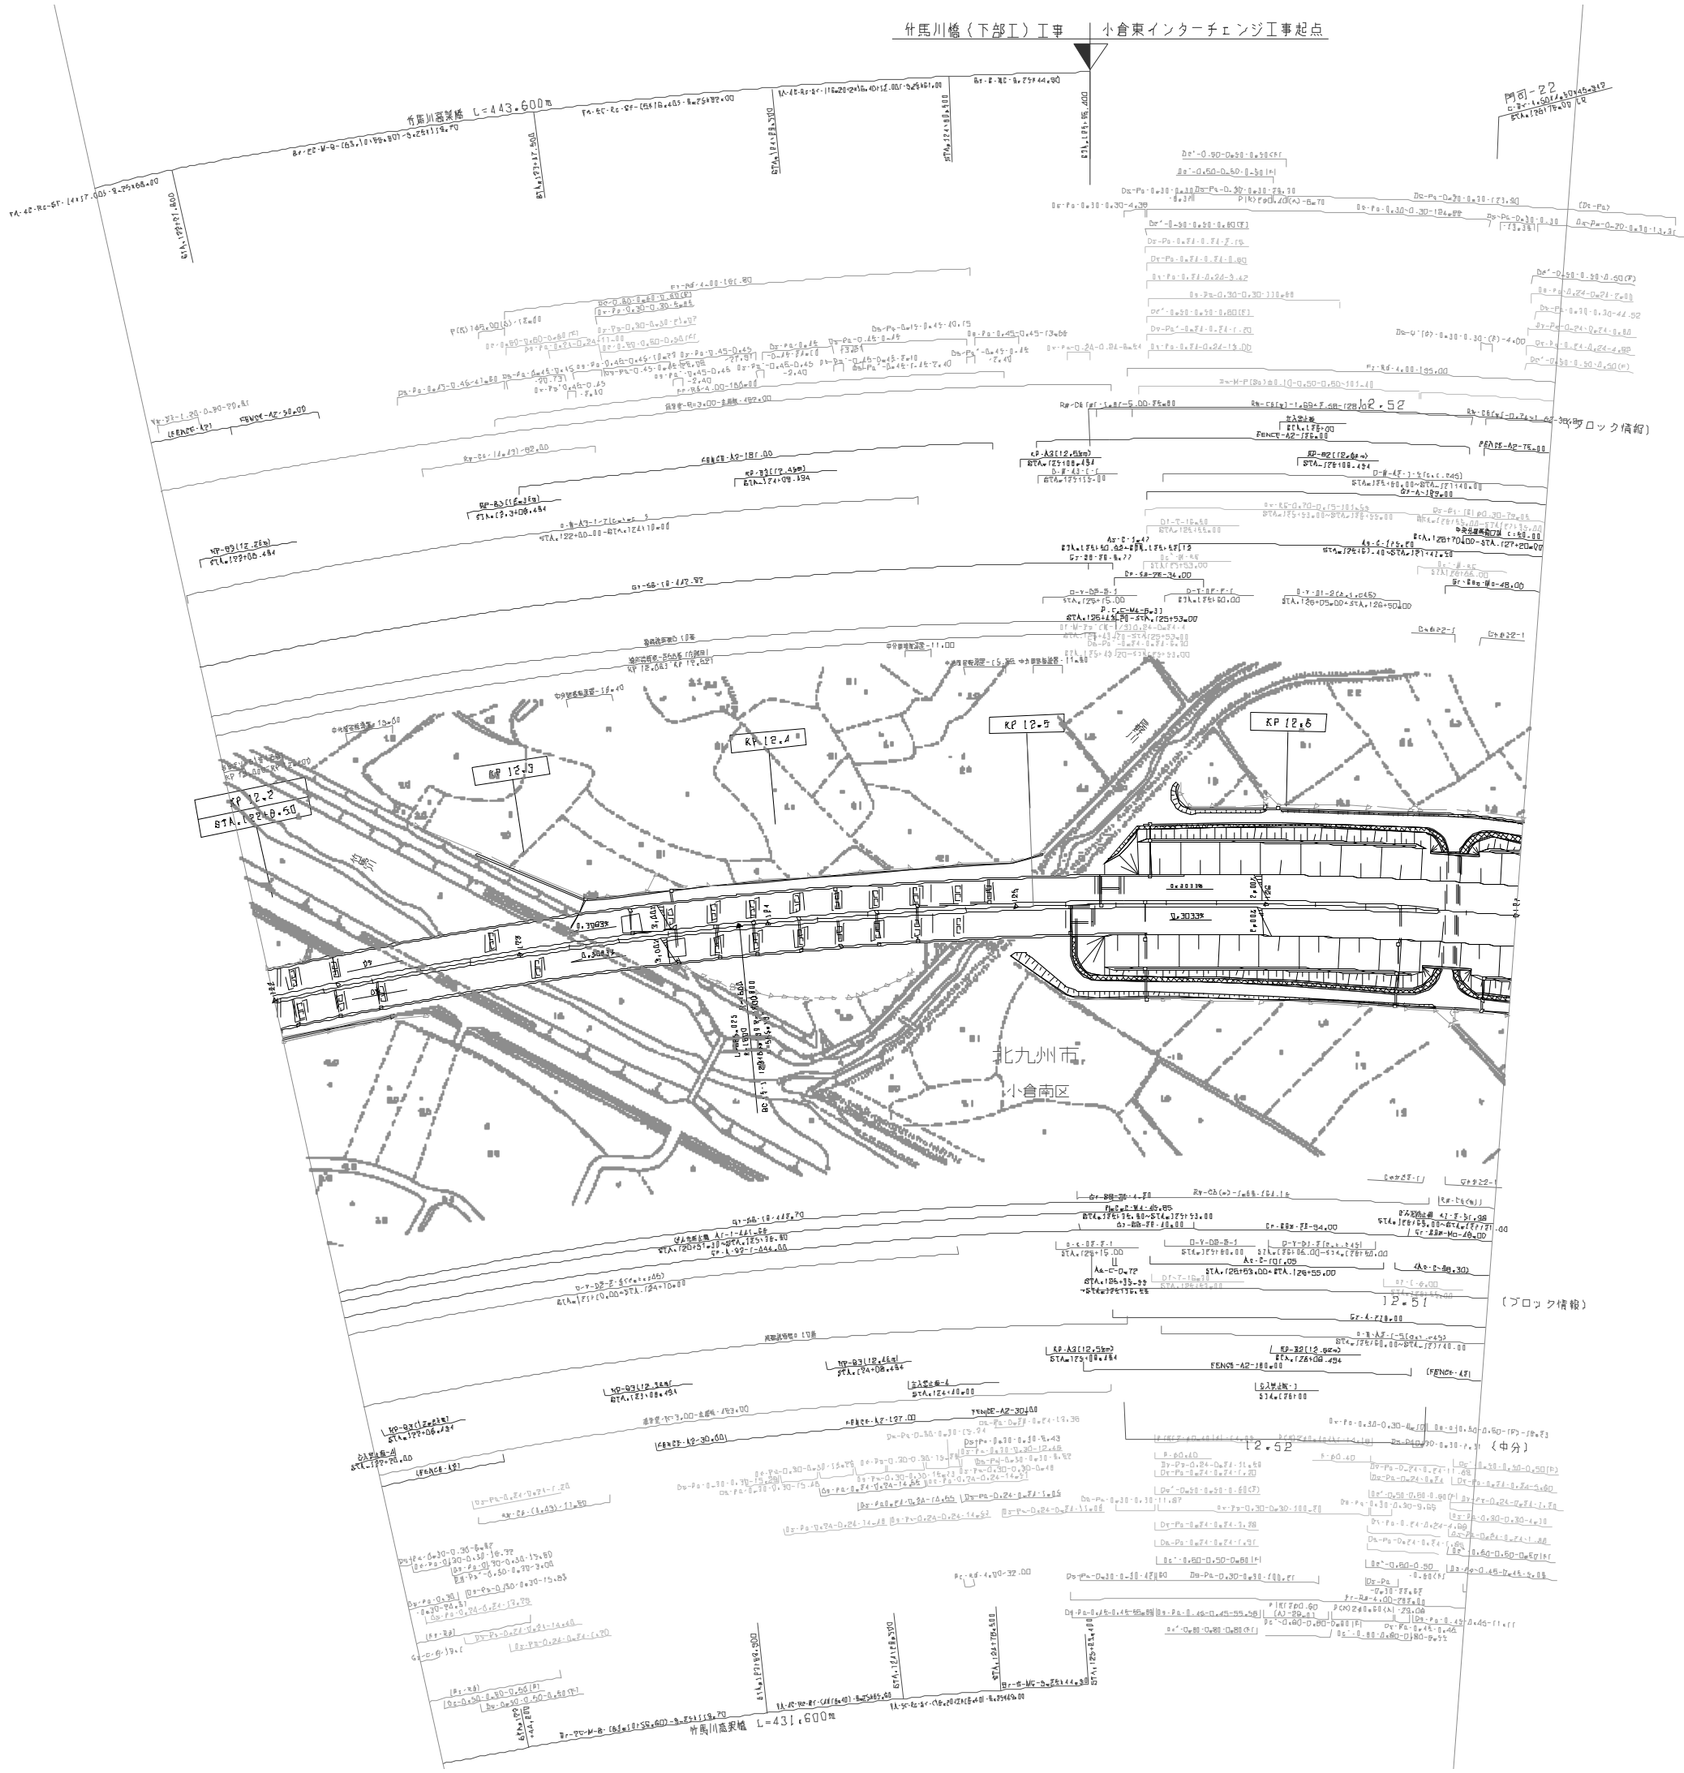

調整年月	備考
第1回 2008年 6月	
第2回 2012年 2月	
第3回 2013年 2月	
第4回 2018年 11月	

九州縦貫自動車道鹿児島線 九州自動車道〈新門司～小倉東〉			——
工種	管理用平面図		——
名称	KP.12.191～KP.12.791 STA.122+00～STA.128+00	縮尺 1/1000	12 12
西日本高速道路（株） 九州支社			

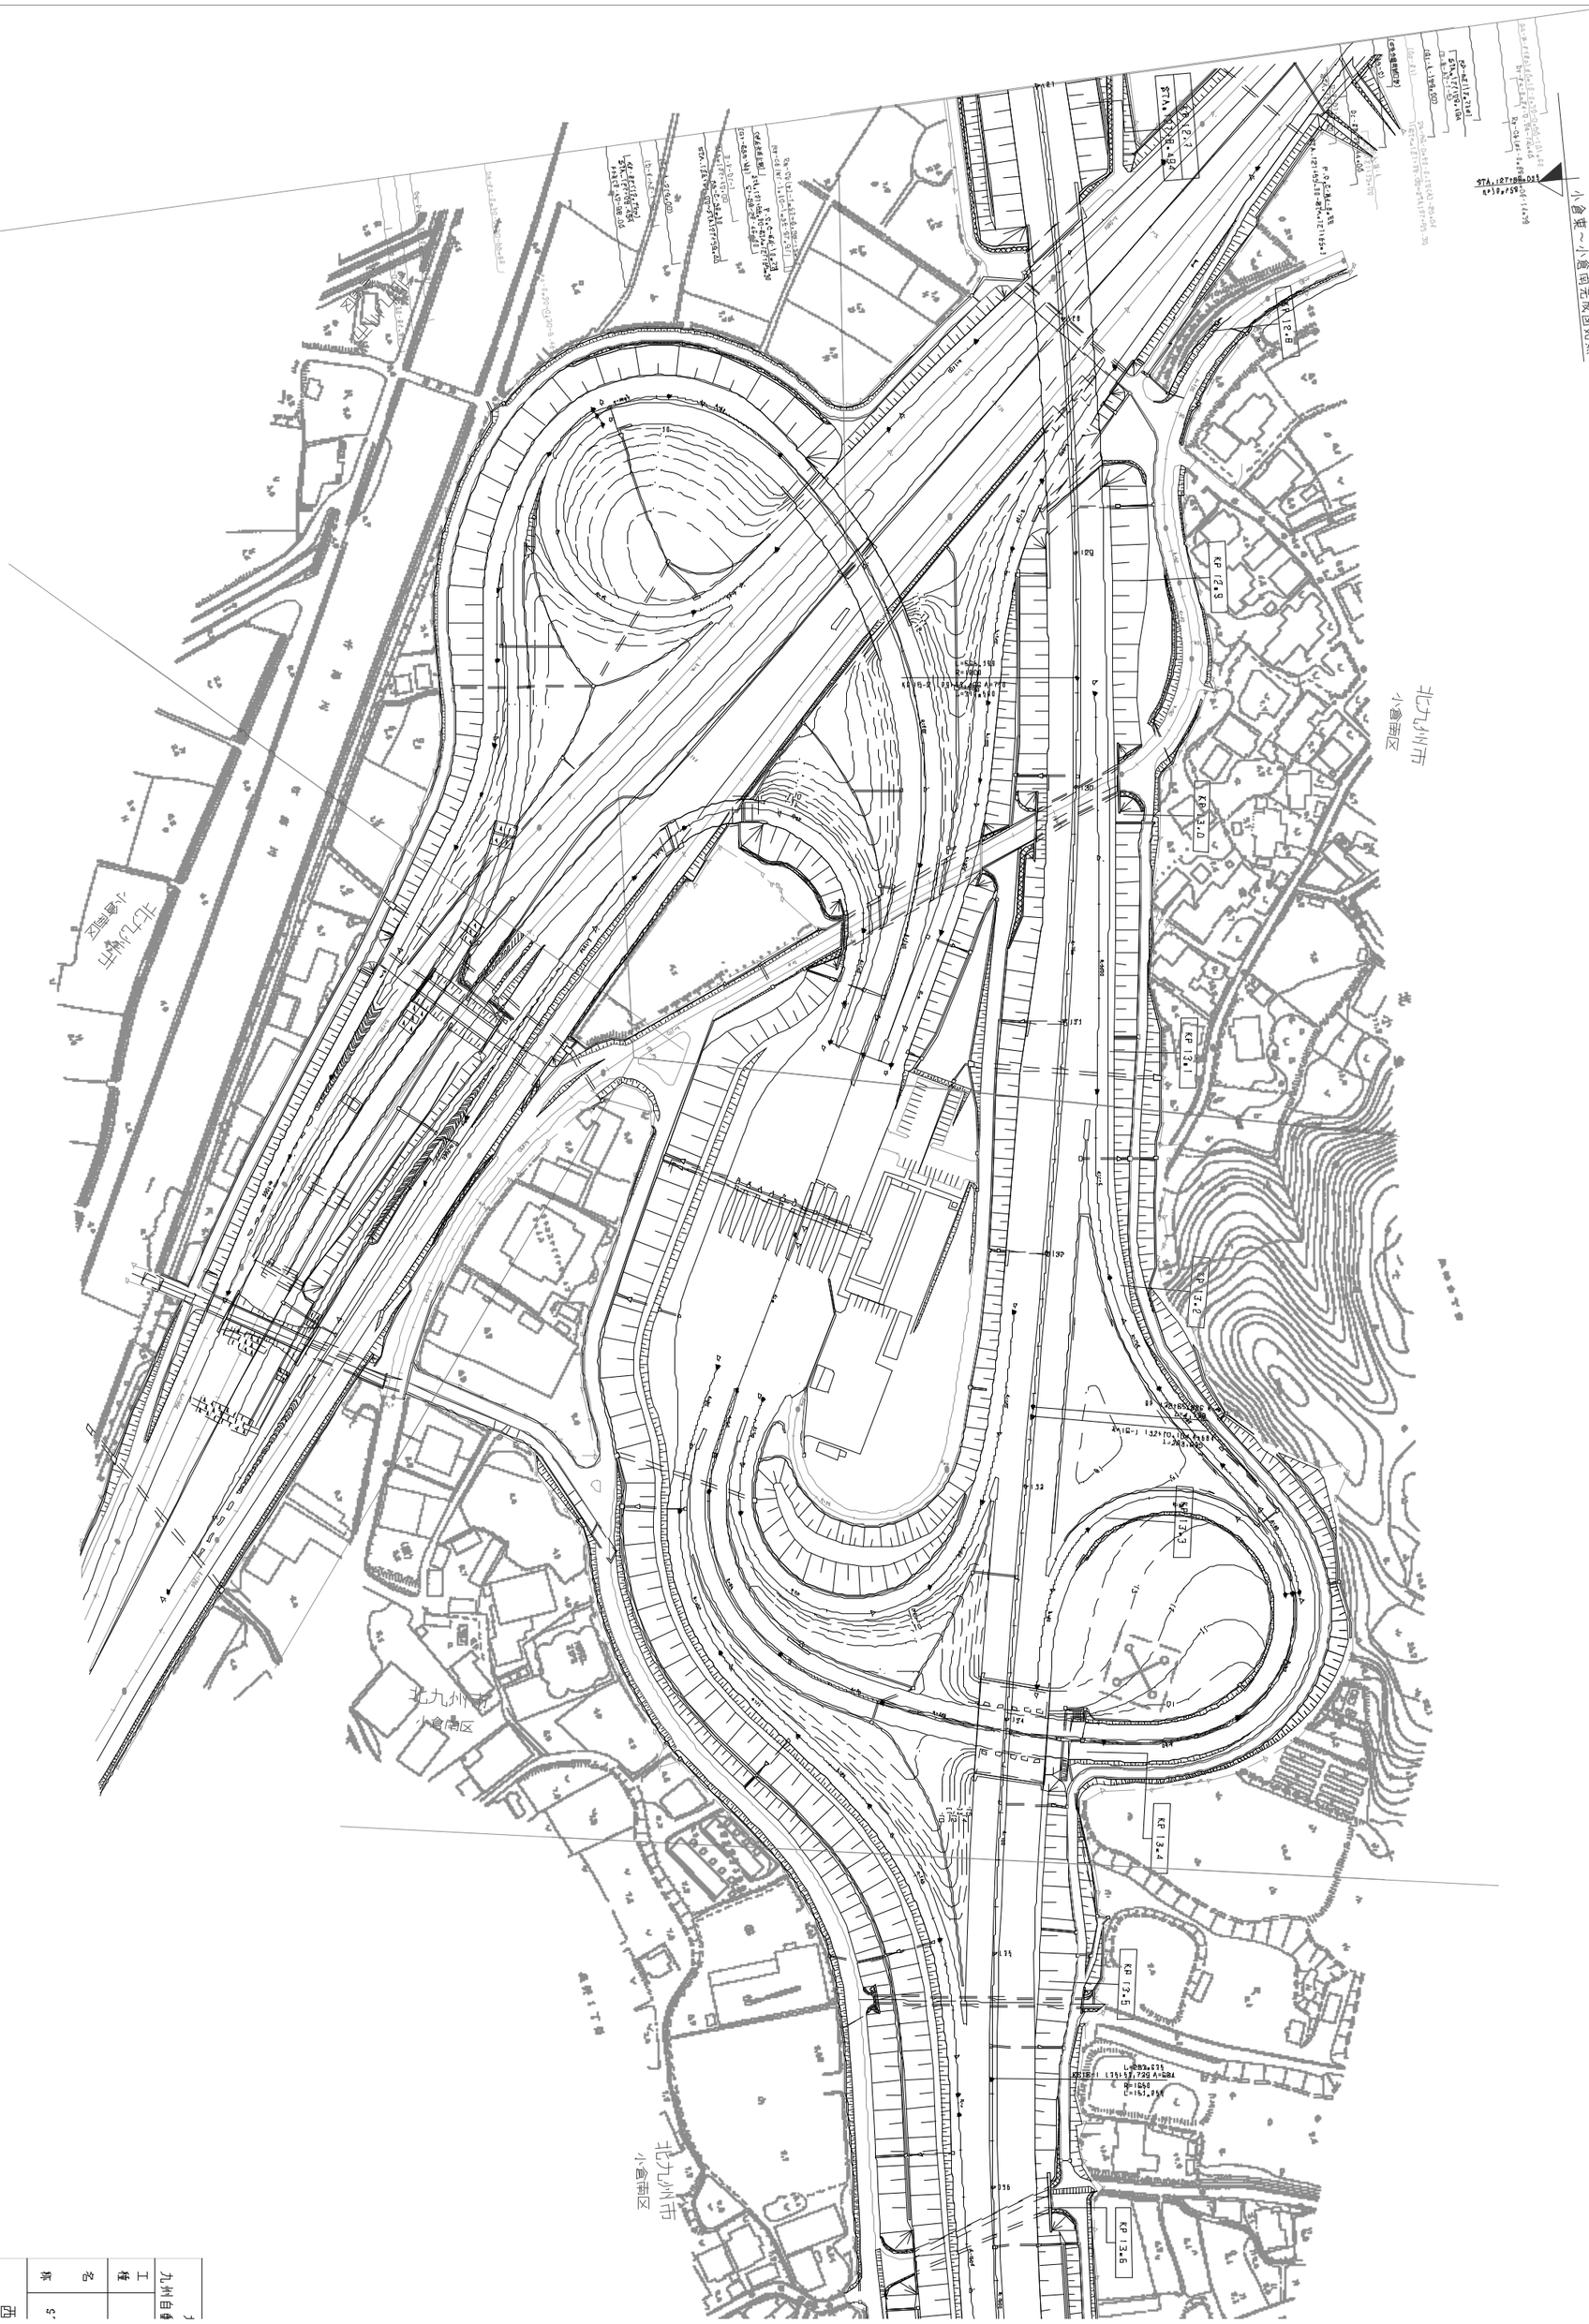

九州自動車道	工種	
	名称	
西暦		

小倉南完成図始点

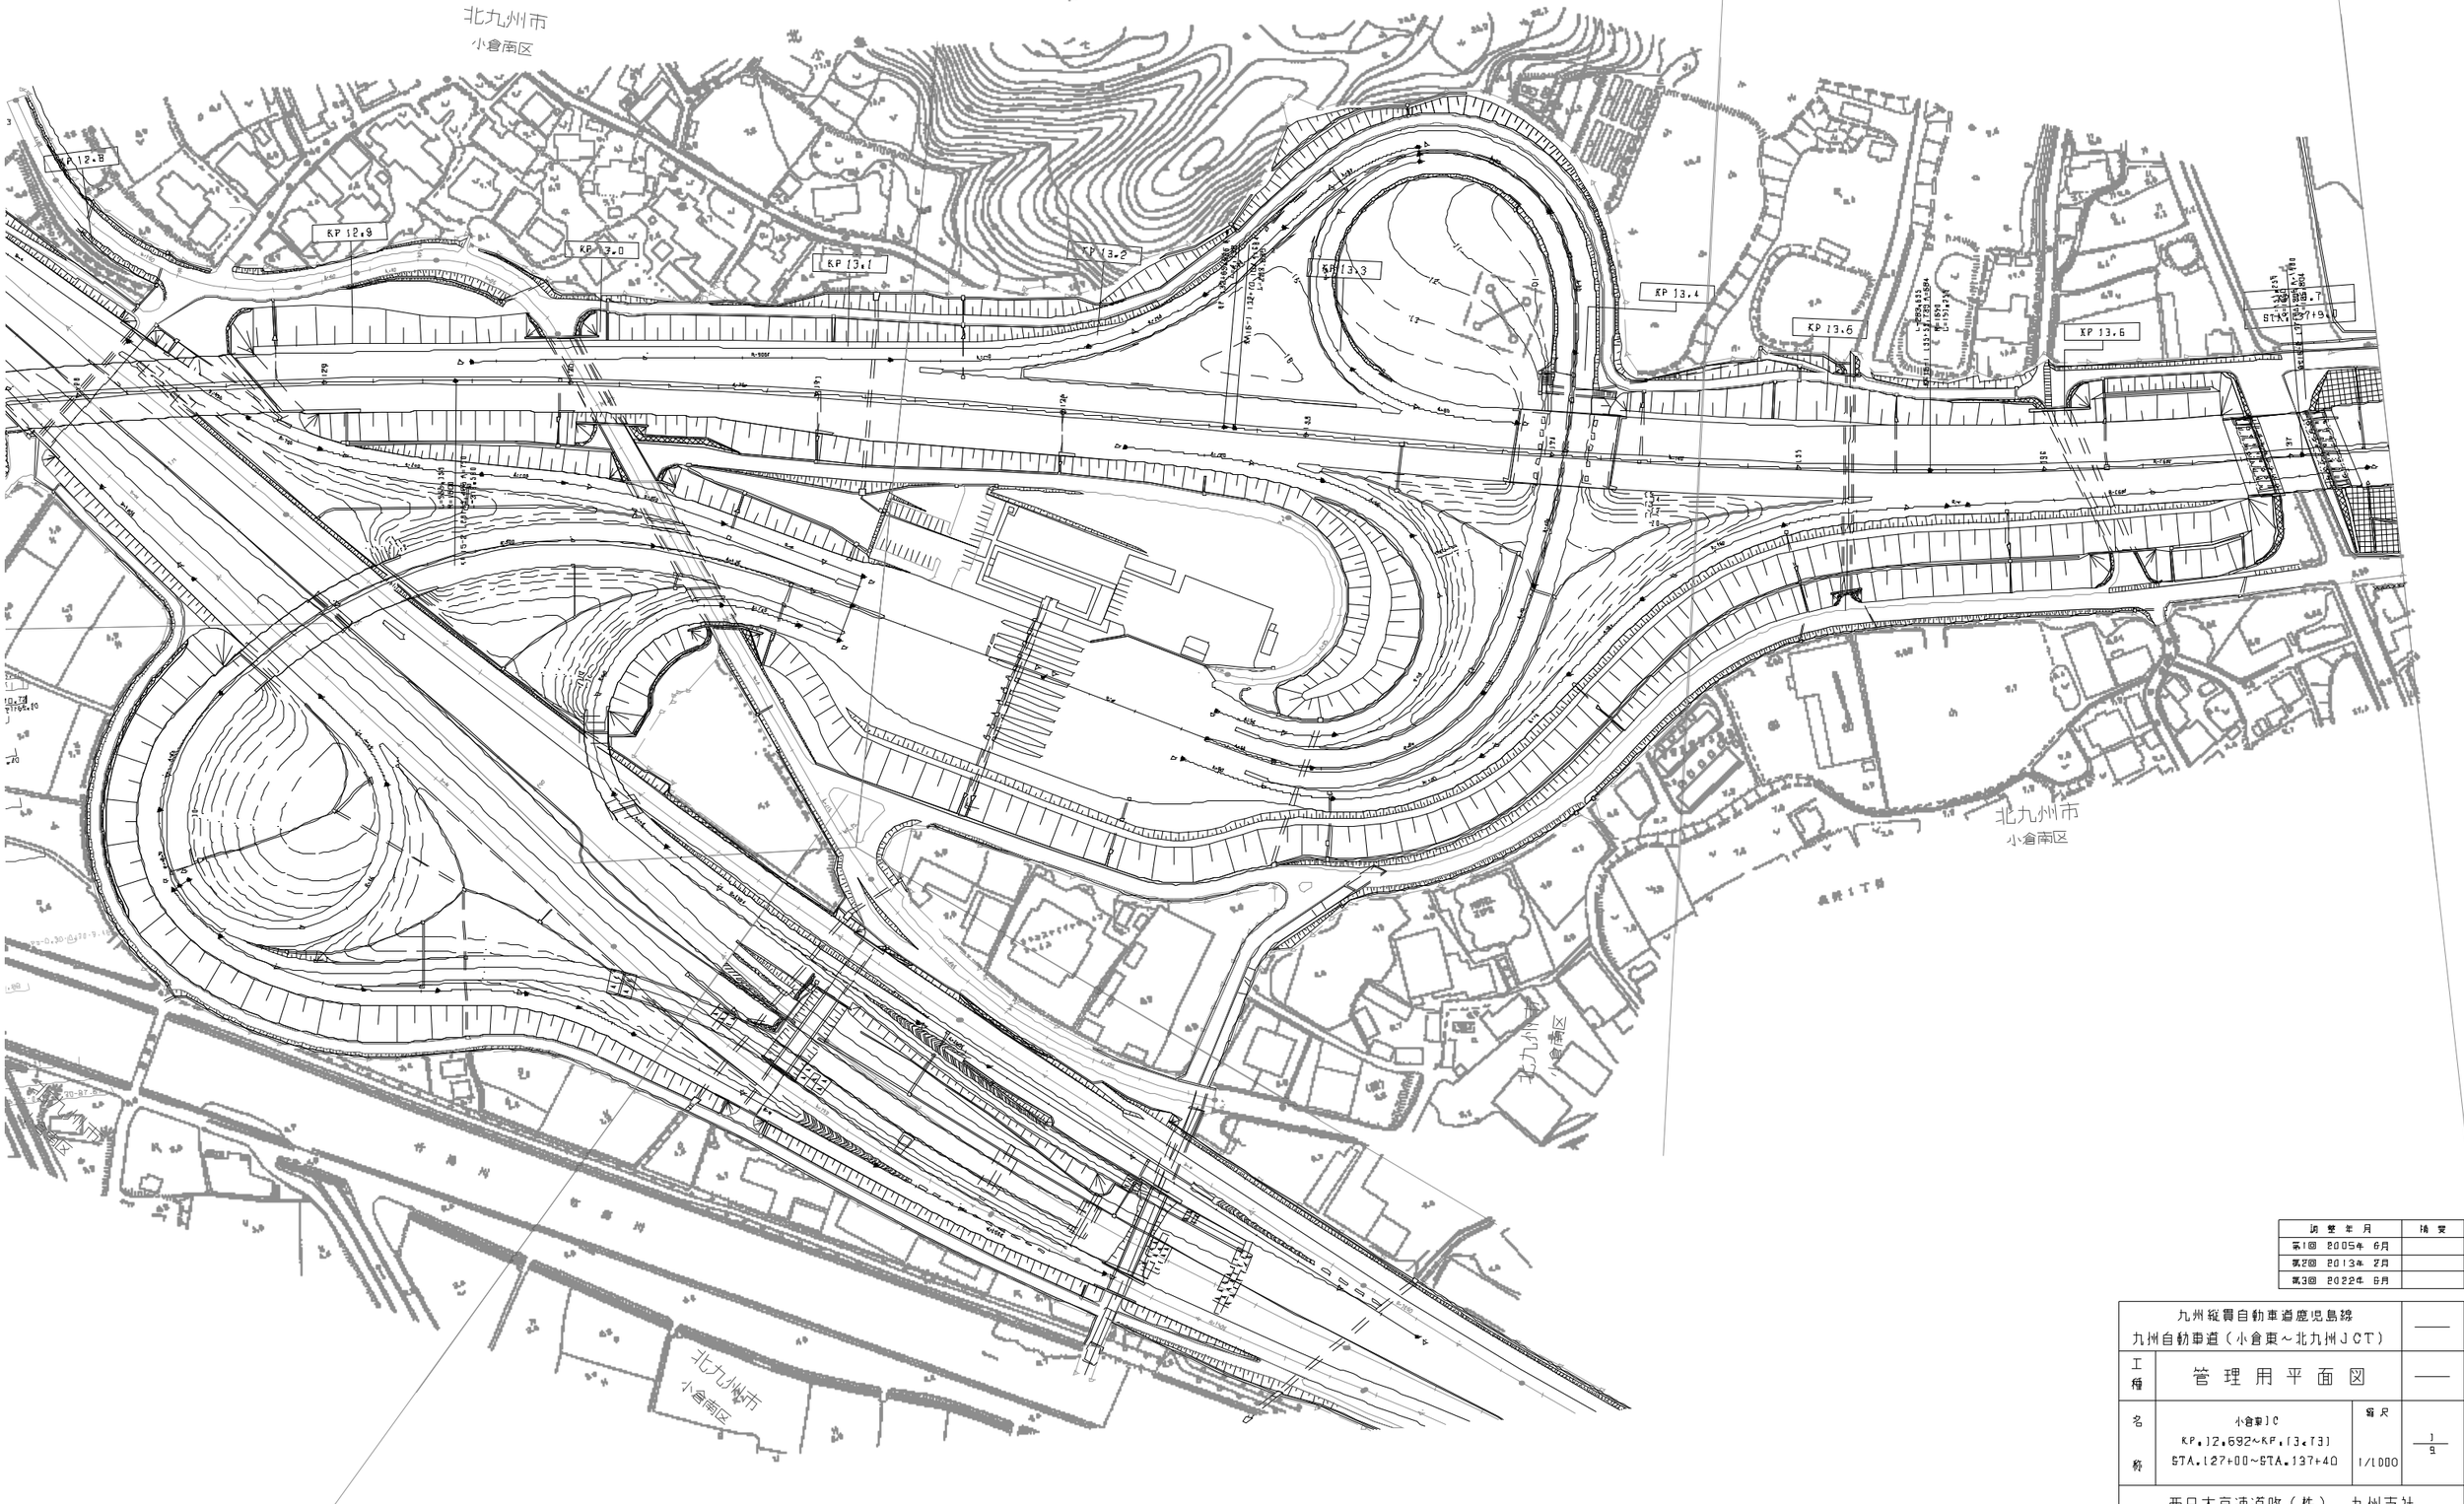

調整年月	摘要
第1回 2005年 6月	
第2回 2013年 2月	
第3回 2022年 6月	

九州縦貫自動車道鹿児島線 九州自動車道（小倉東～北九州JCT）			——
工種	管理用平面図		——
名称	小倉東JCT KP.12.692~KP.13.73 STA.127+00~STA.137+40	縮尺 1/1000	1/9
西日本高速道路（株） 九州支社			

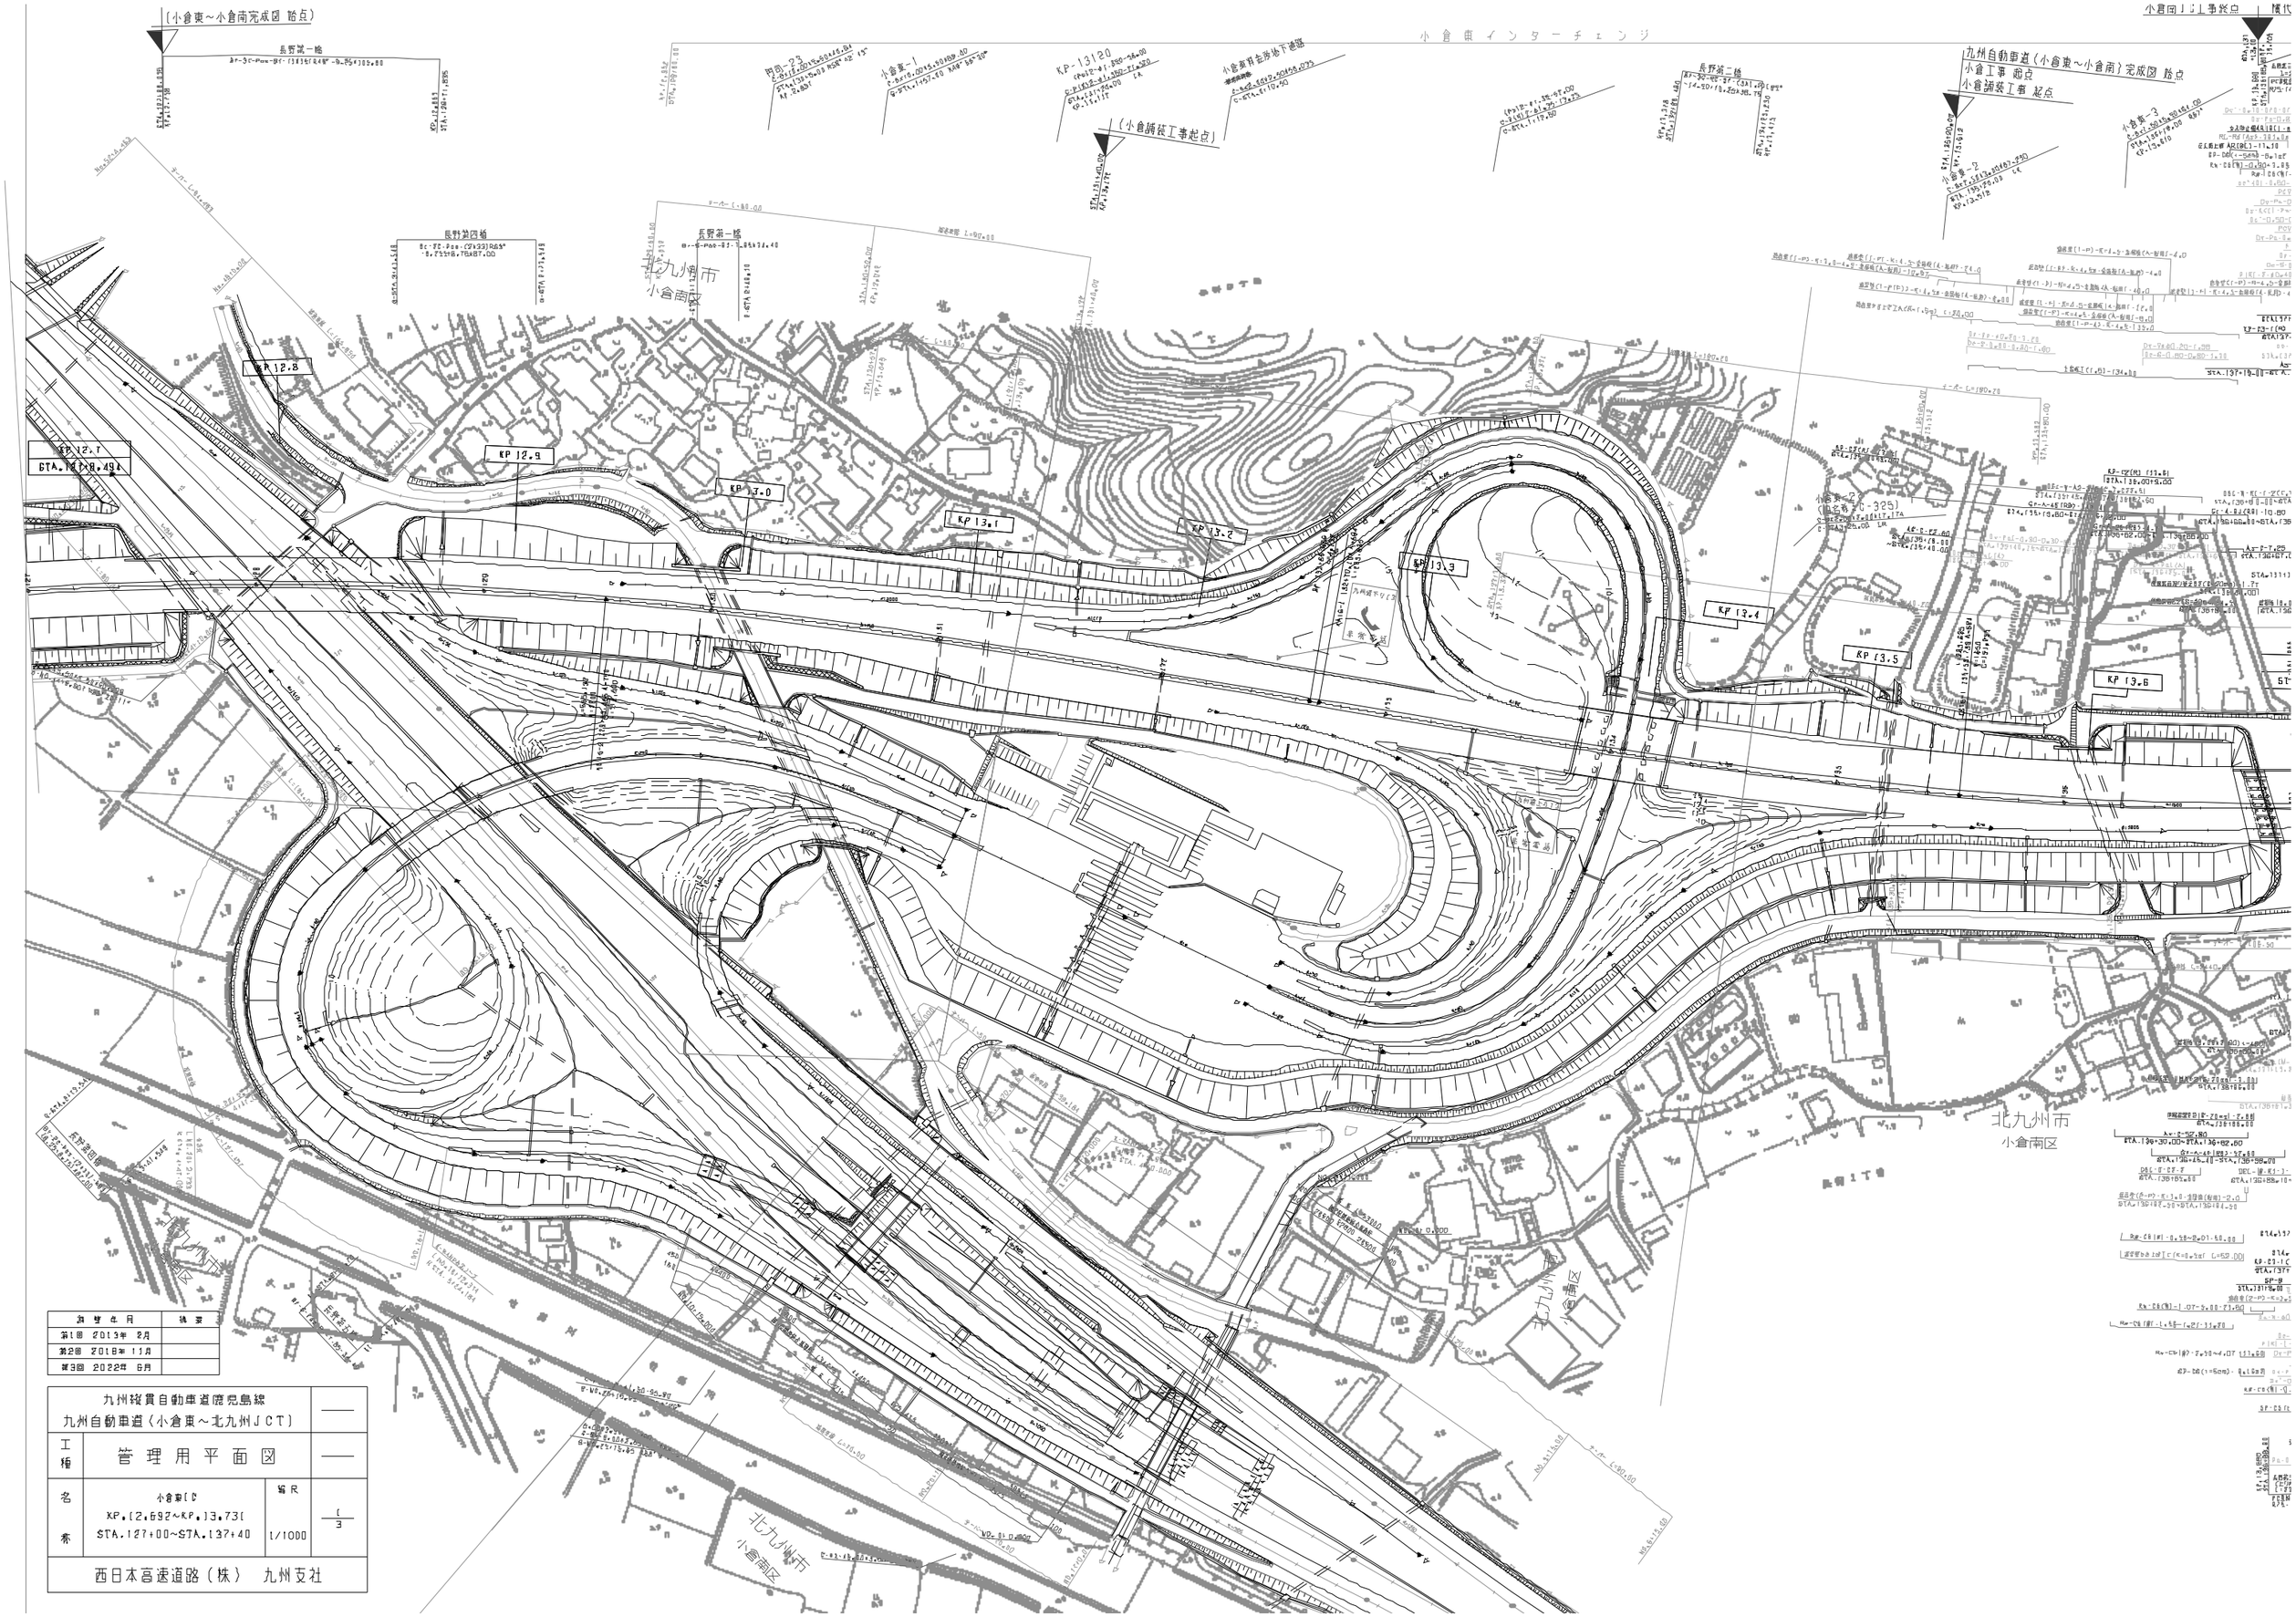

改訂年月	摘要
第1回 2013年 2月	
第2回 2018年 11月	
第3回 2022年 6月	

九州縦貫自動車道鹿児島線 九州自動車道（小倉東～北九州ＪＣＴ）			——
工種	管理用平面図		——
名称	小倉東IC KP.12.692～KP.13.731 STA.127+00～STA.137+40	縮尺 1/1000	1/3
西日本高速道路（株） 九州支社			

（小倉東～小倉南完成図 始点）

小倉東インターチェンジ

小倉南ＩＣ 事務点 ｜ 積代工事起点

九州自動車道（小倉東～小倉南）完成図 始点

小倉工事 起点

小倉舗装工事 起点

（小倉舗装工事起点）

KP 12.8

KP 12.9

KP 13.0

KP 13.1

KP 13.2

KP 13.3

KP 13.4

KP 13.5

KP 13.6

KP 13.7

北九州市
小倉南区

	決 裁
2月	
1月	
6月	

道自動車道鹿児島線 （小倉東～北九州ＪＣＴ）	——
理 用 平 面 図	——
小倉南ＩＣ 2.692～KP.13.731 37+00～STA.137+40	縮尺 1/1000
高速道路（株） 九州支社	

九州縦貫自動車道鹿児島線
九州自動車道（小倉東～北九州ＪＣＴ）

工種：管理用平面図

名称：KP.13.8～KP.14.4
STA.137+40～STA.145+00

縮尺：1/1000

2/3

西日本高速道路（株）　九州支社


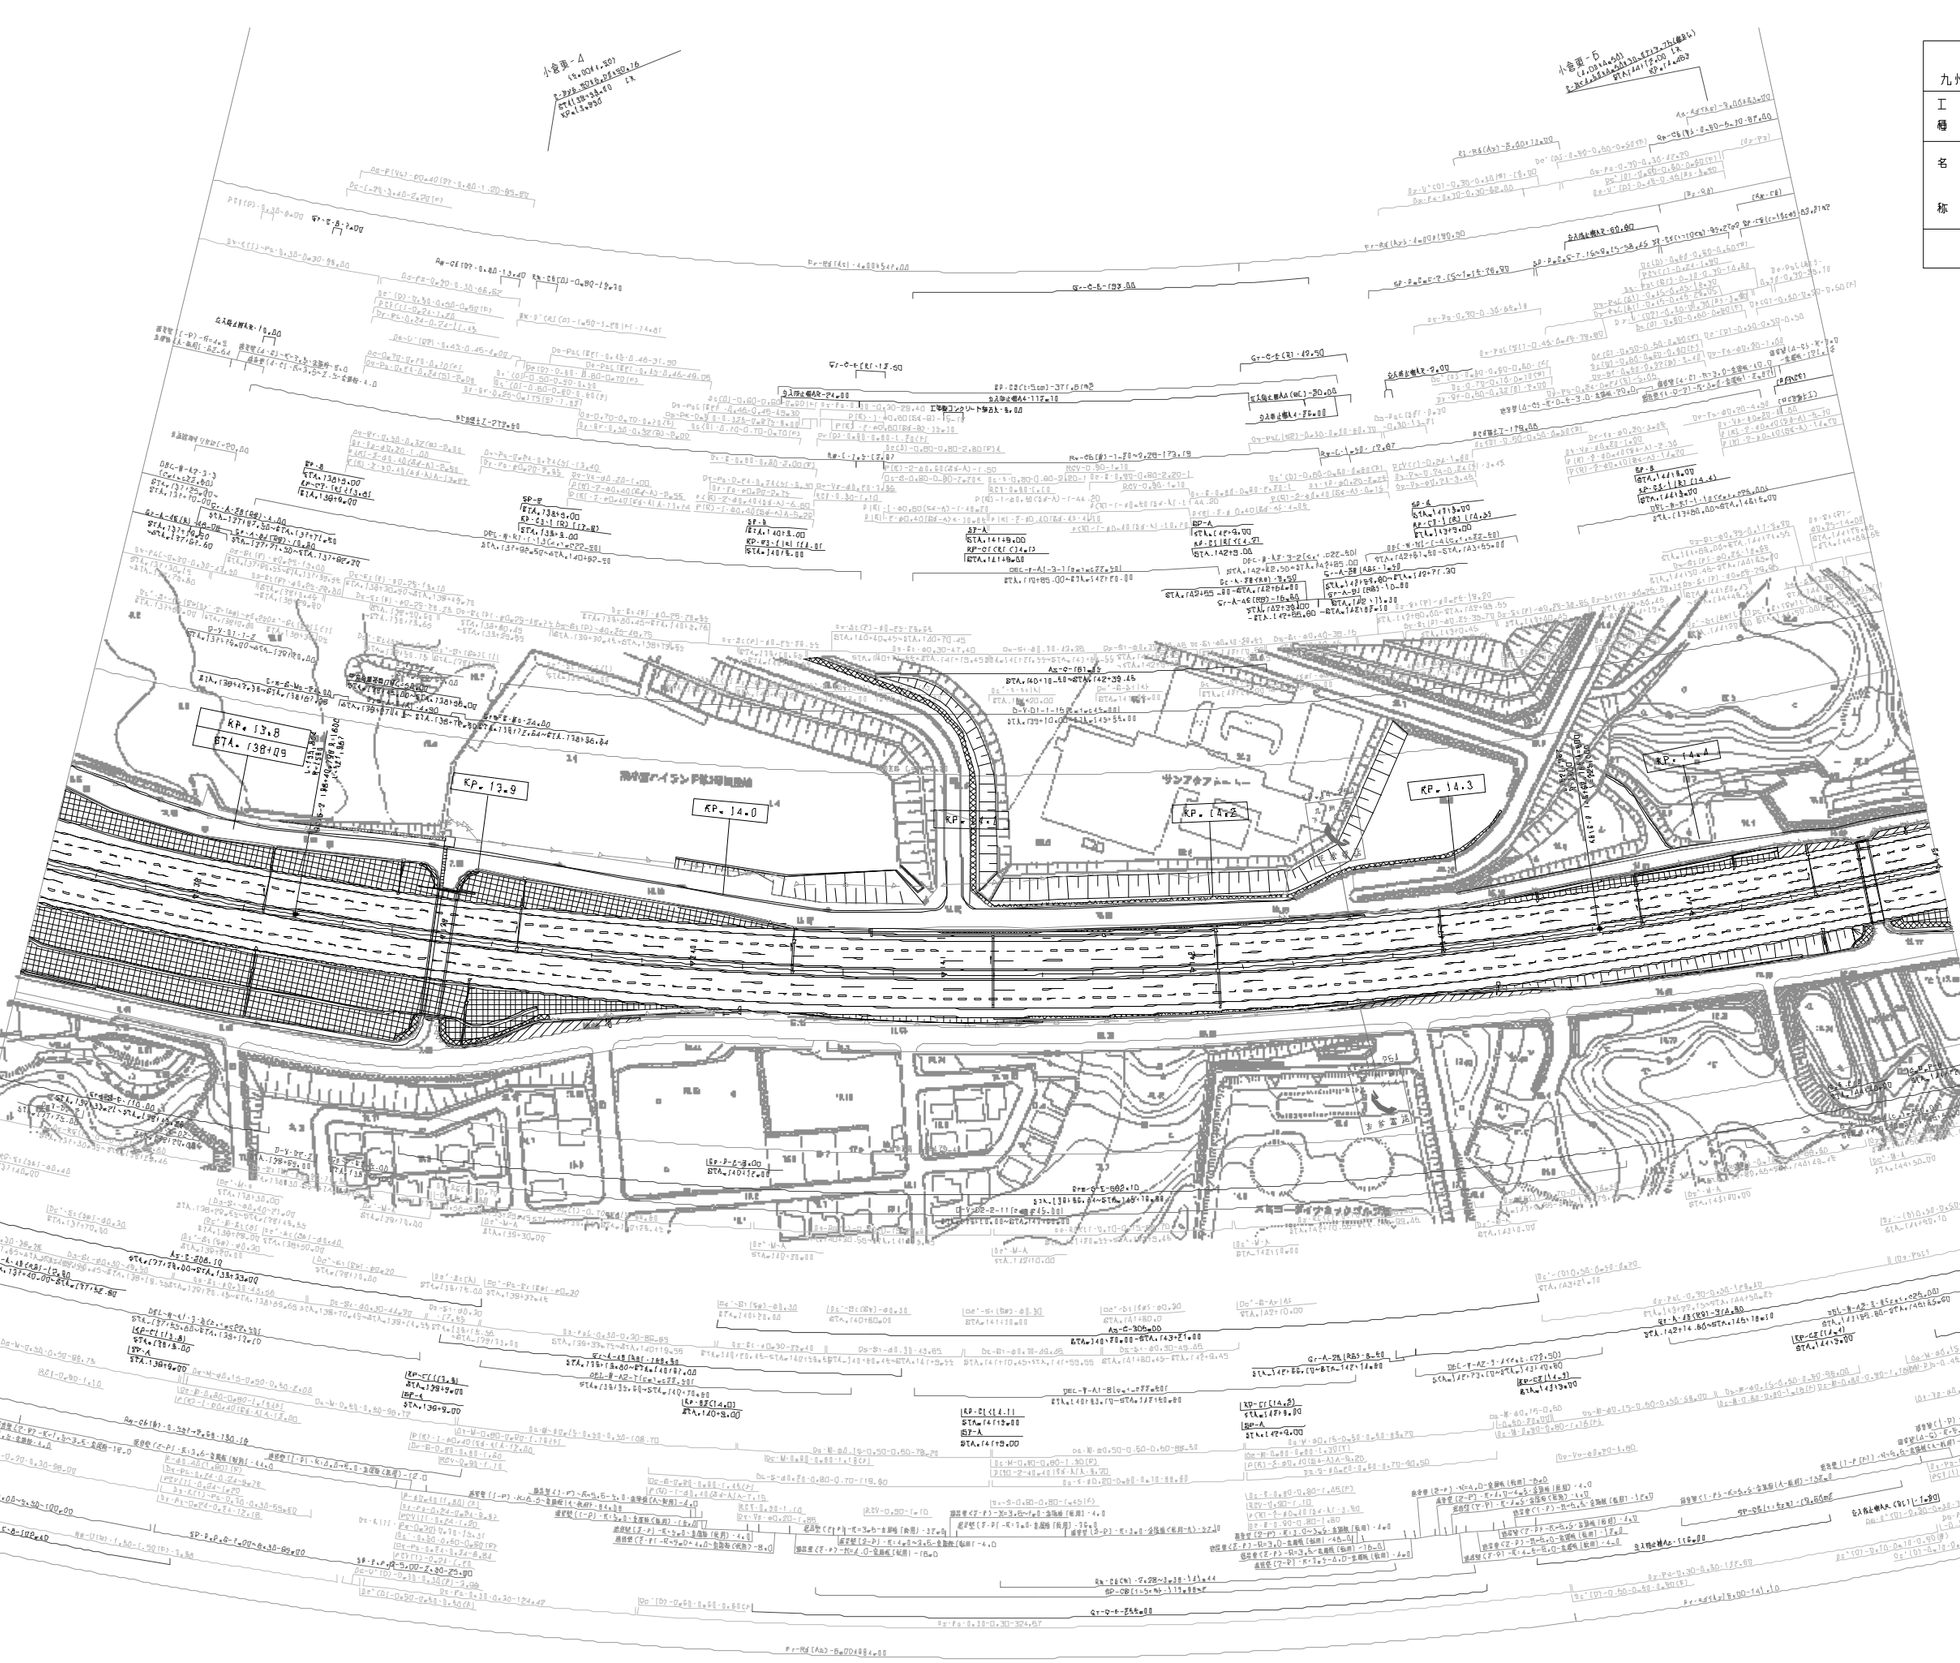

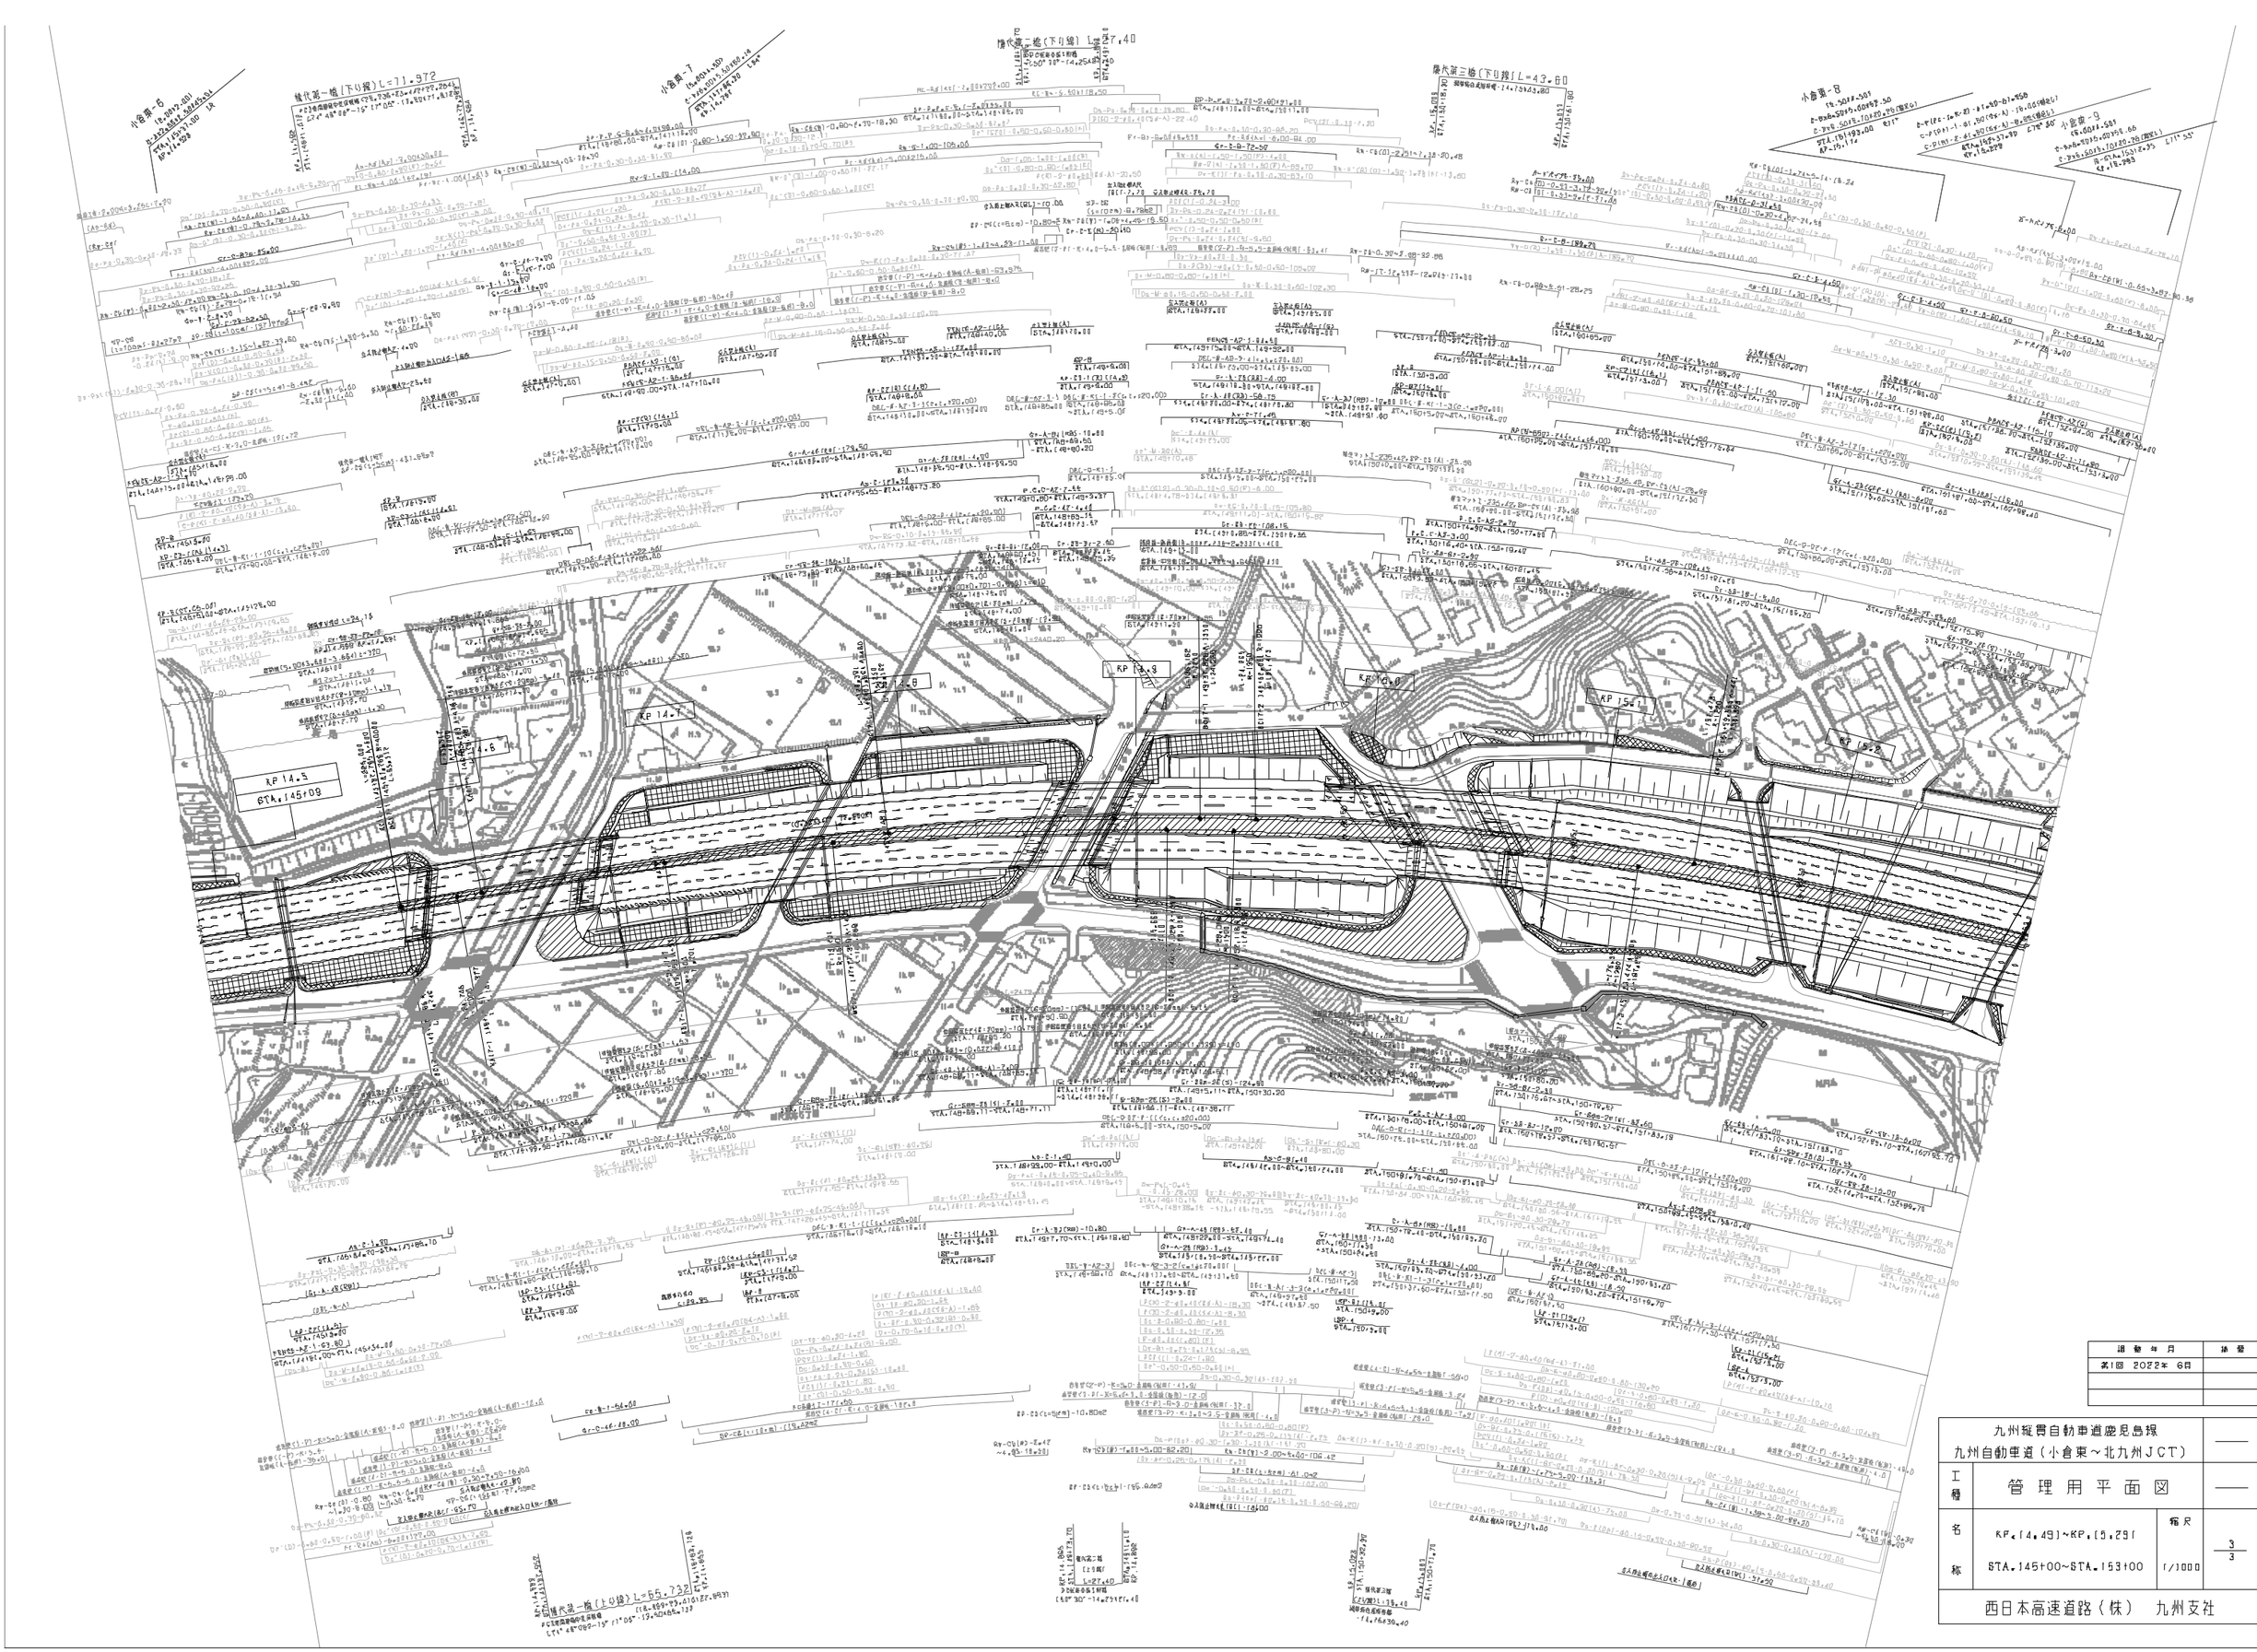

改訂年月	摘要
第1回 2022年 6月	

	九州縦貫自動車道鹿児島線 九州自動車道（小倉東～北九州JCT）		——
工種	管理用平面図		——
名称	KP.[4.49]～KP.[5.29] STA.145+00～STA.153+00	縮尺 1/1000	3/3
西日本高速道路（株） 九州支社			

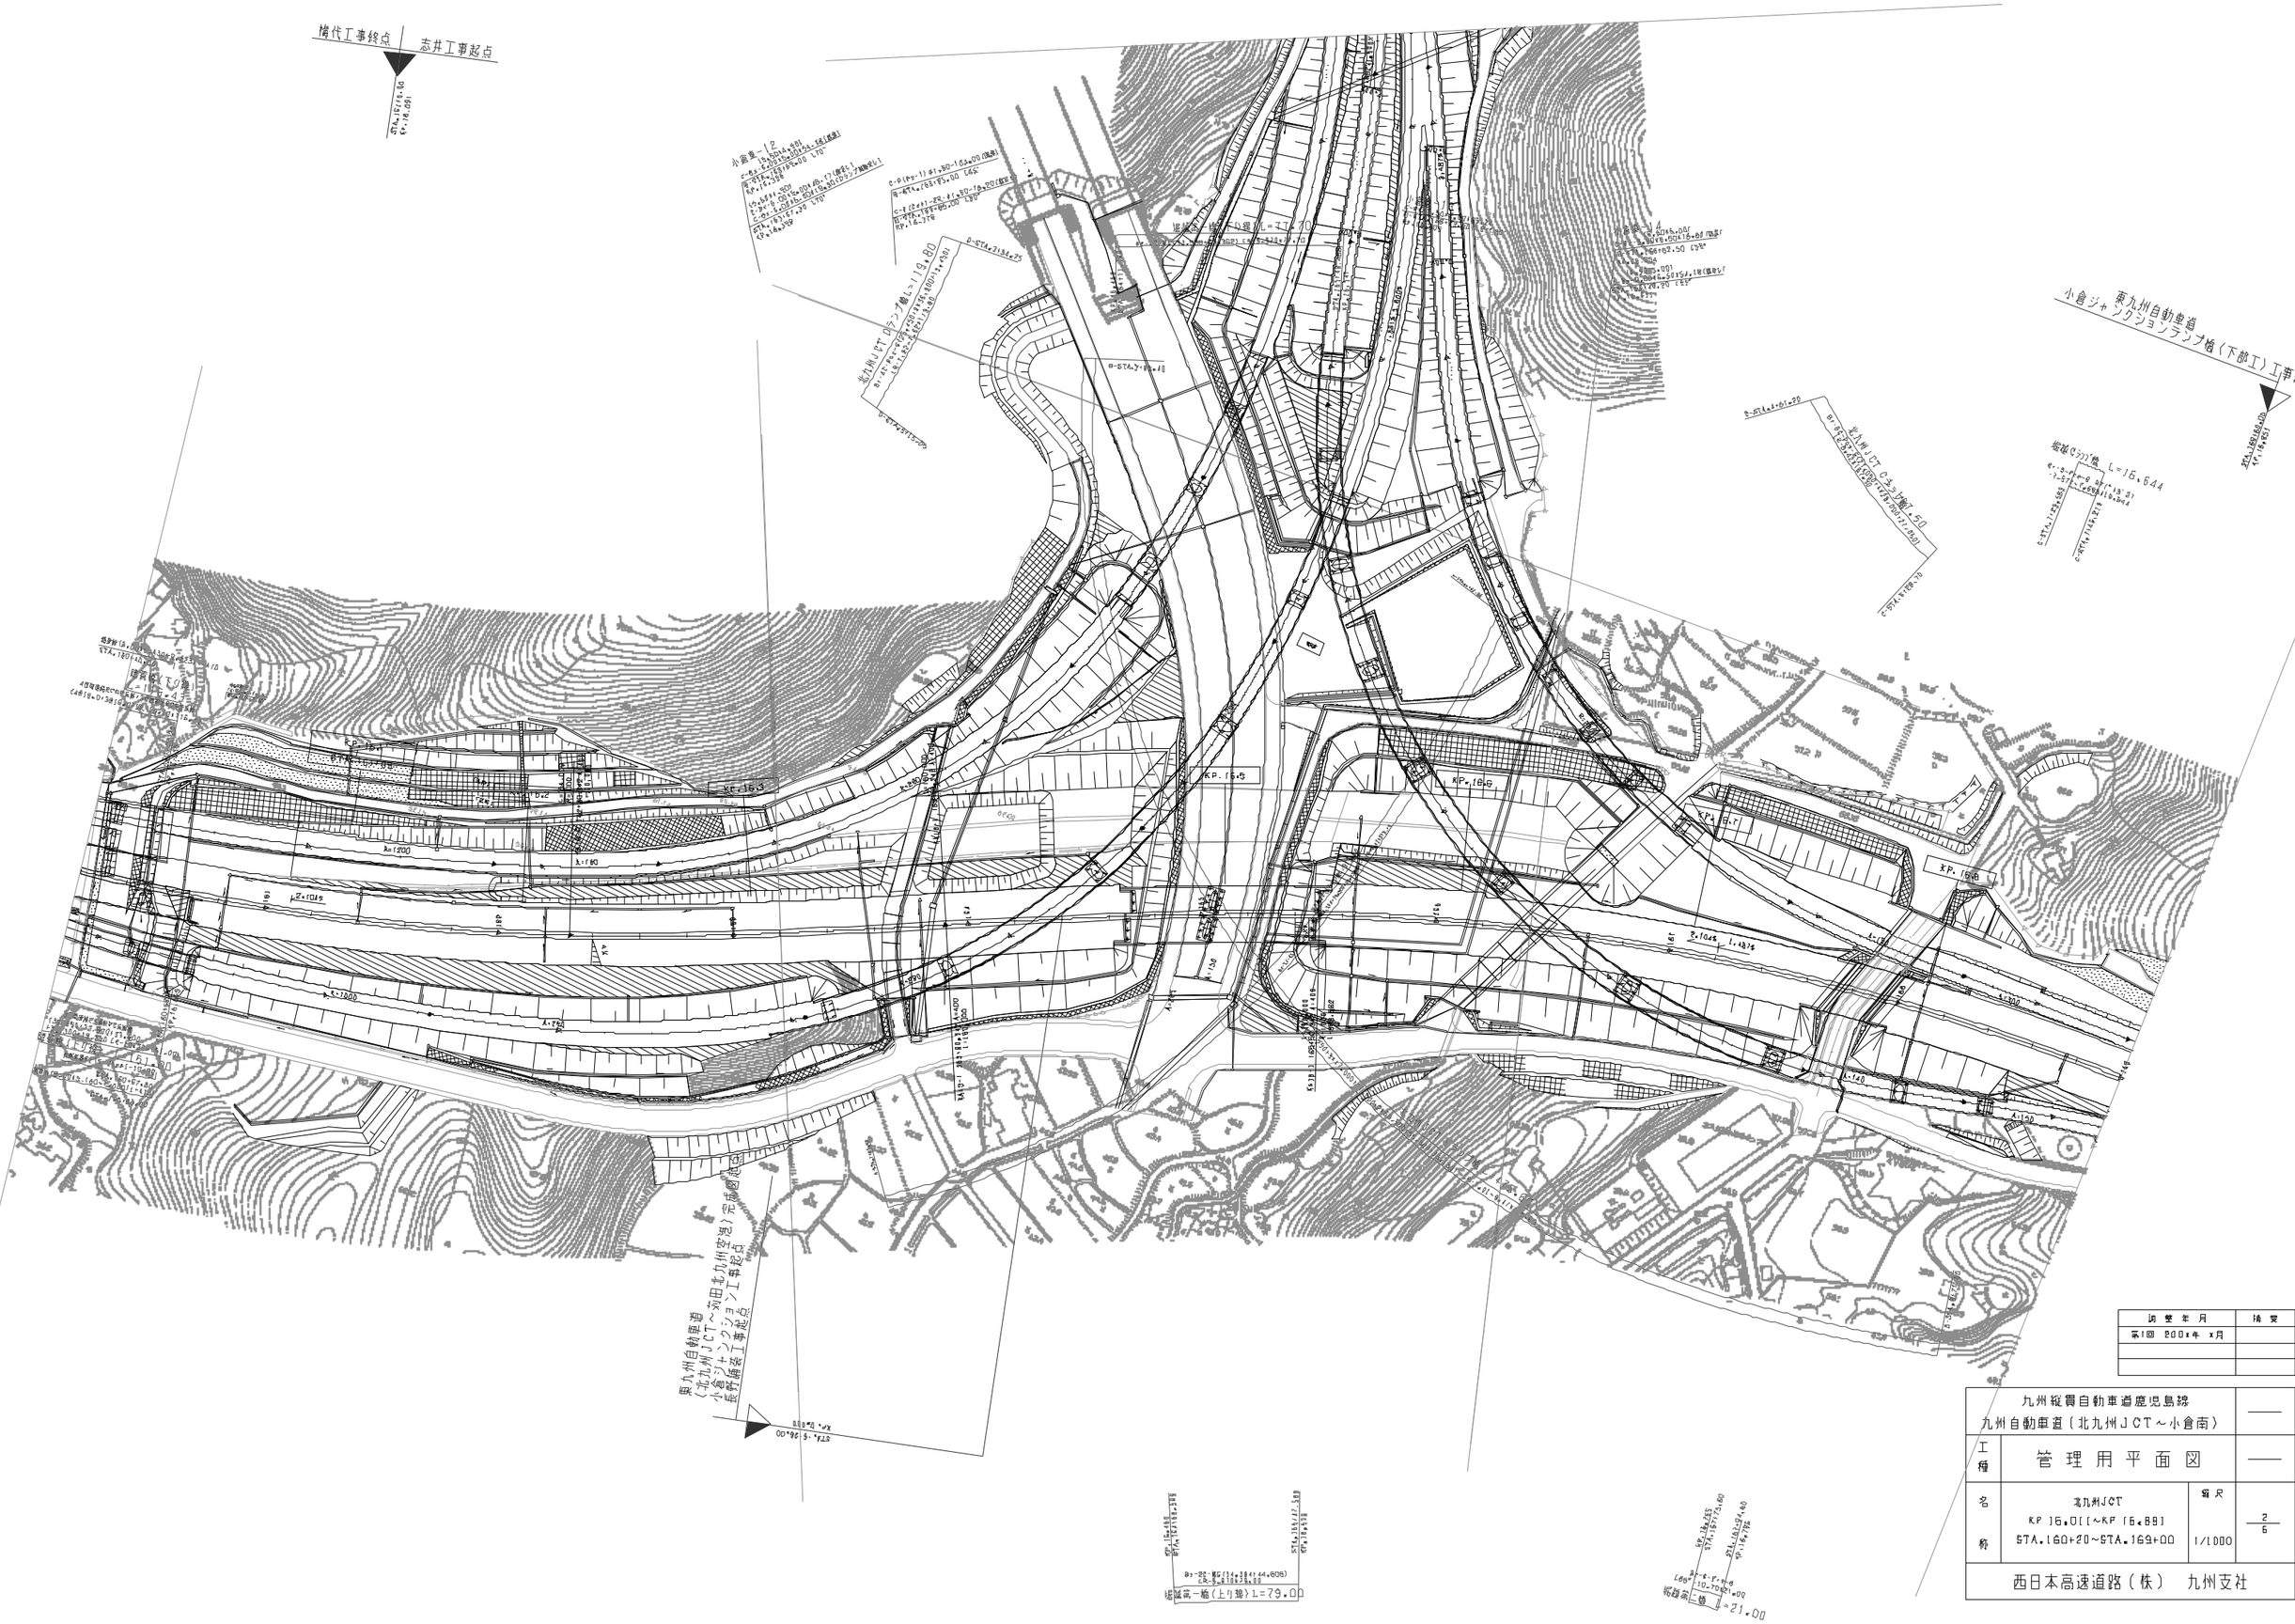

訂 整 年 月	摘 要
第1回 200x年 x月	

九州縦貫自動車道鹿児島線 九州自動車道〔北九州ＪＣＴ～小倉南〕			——
工種	管 理 用 平 面 図		——
西日本高速道路（株） 九州支社			

九州縦貫自動車道鹿児島線 九州自動車道（北九州ＪＣＴ～小倉南）			——
工種	管理用平面図		——
名称	KP.16.891~KP.17.691 STA.169+00~STA.177+00	縮尺 1/1000	3 6
西日本高速道路（株）　九州支社			

適用年月	摘要
第1回 2018年 11月	
第2回 2020年 5月	

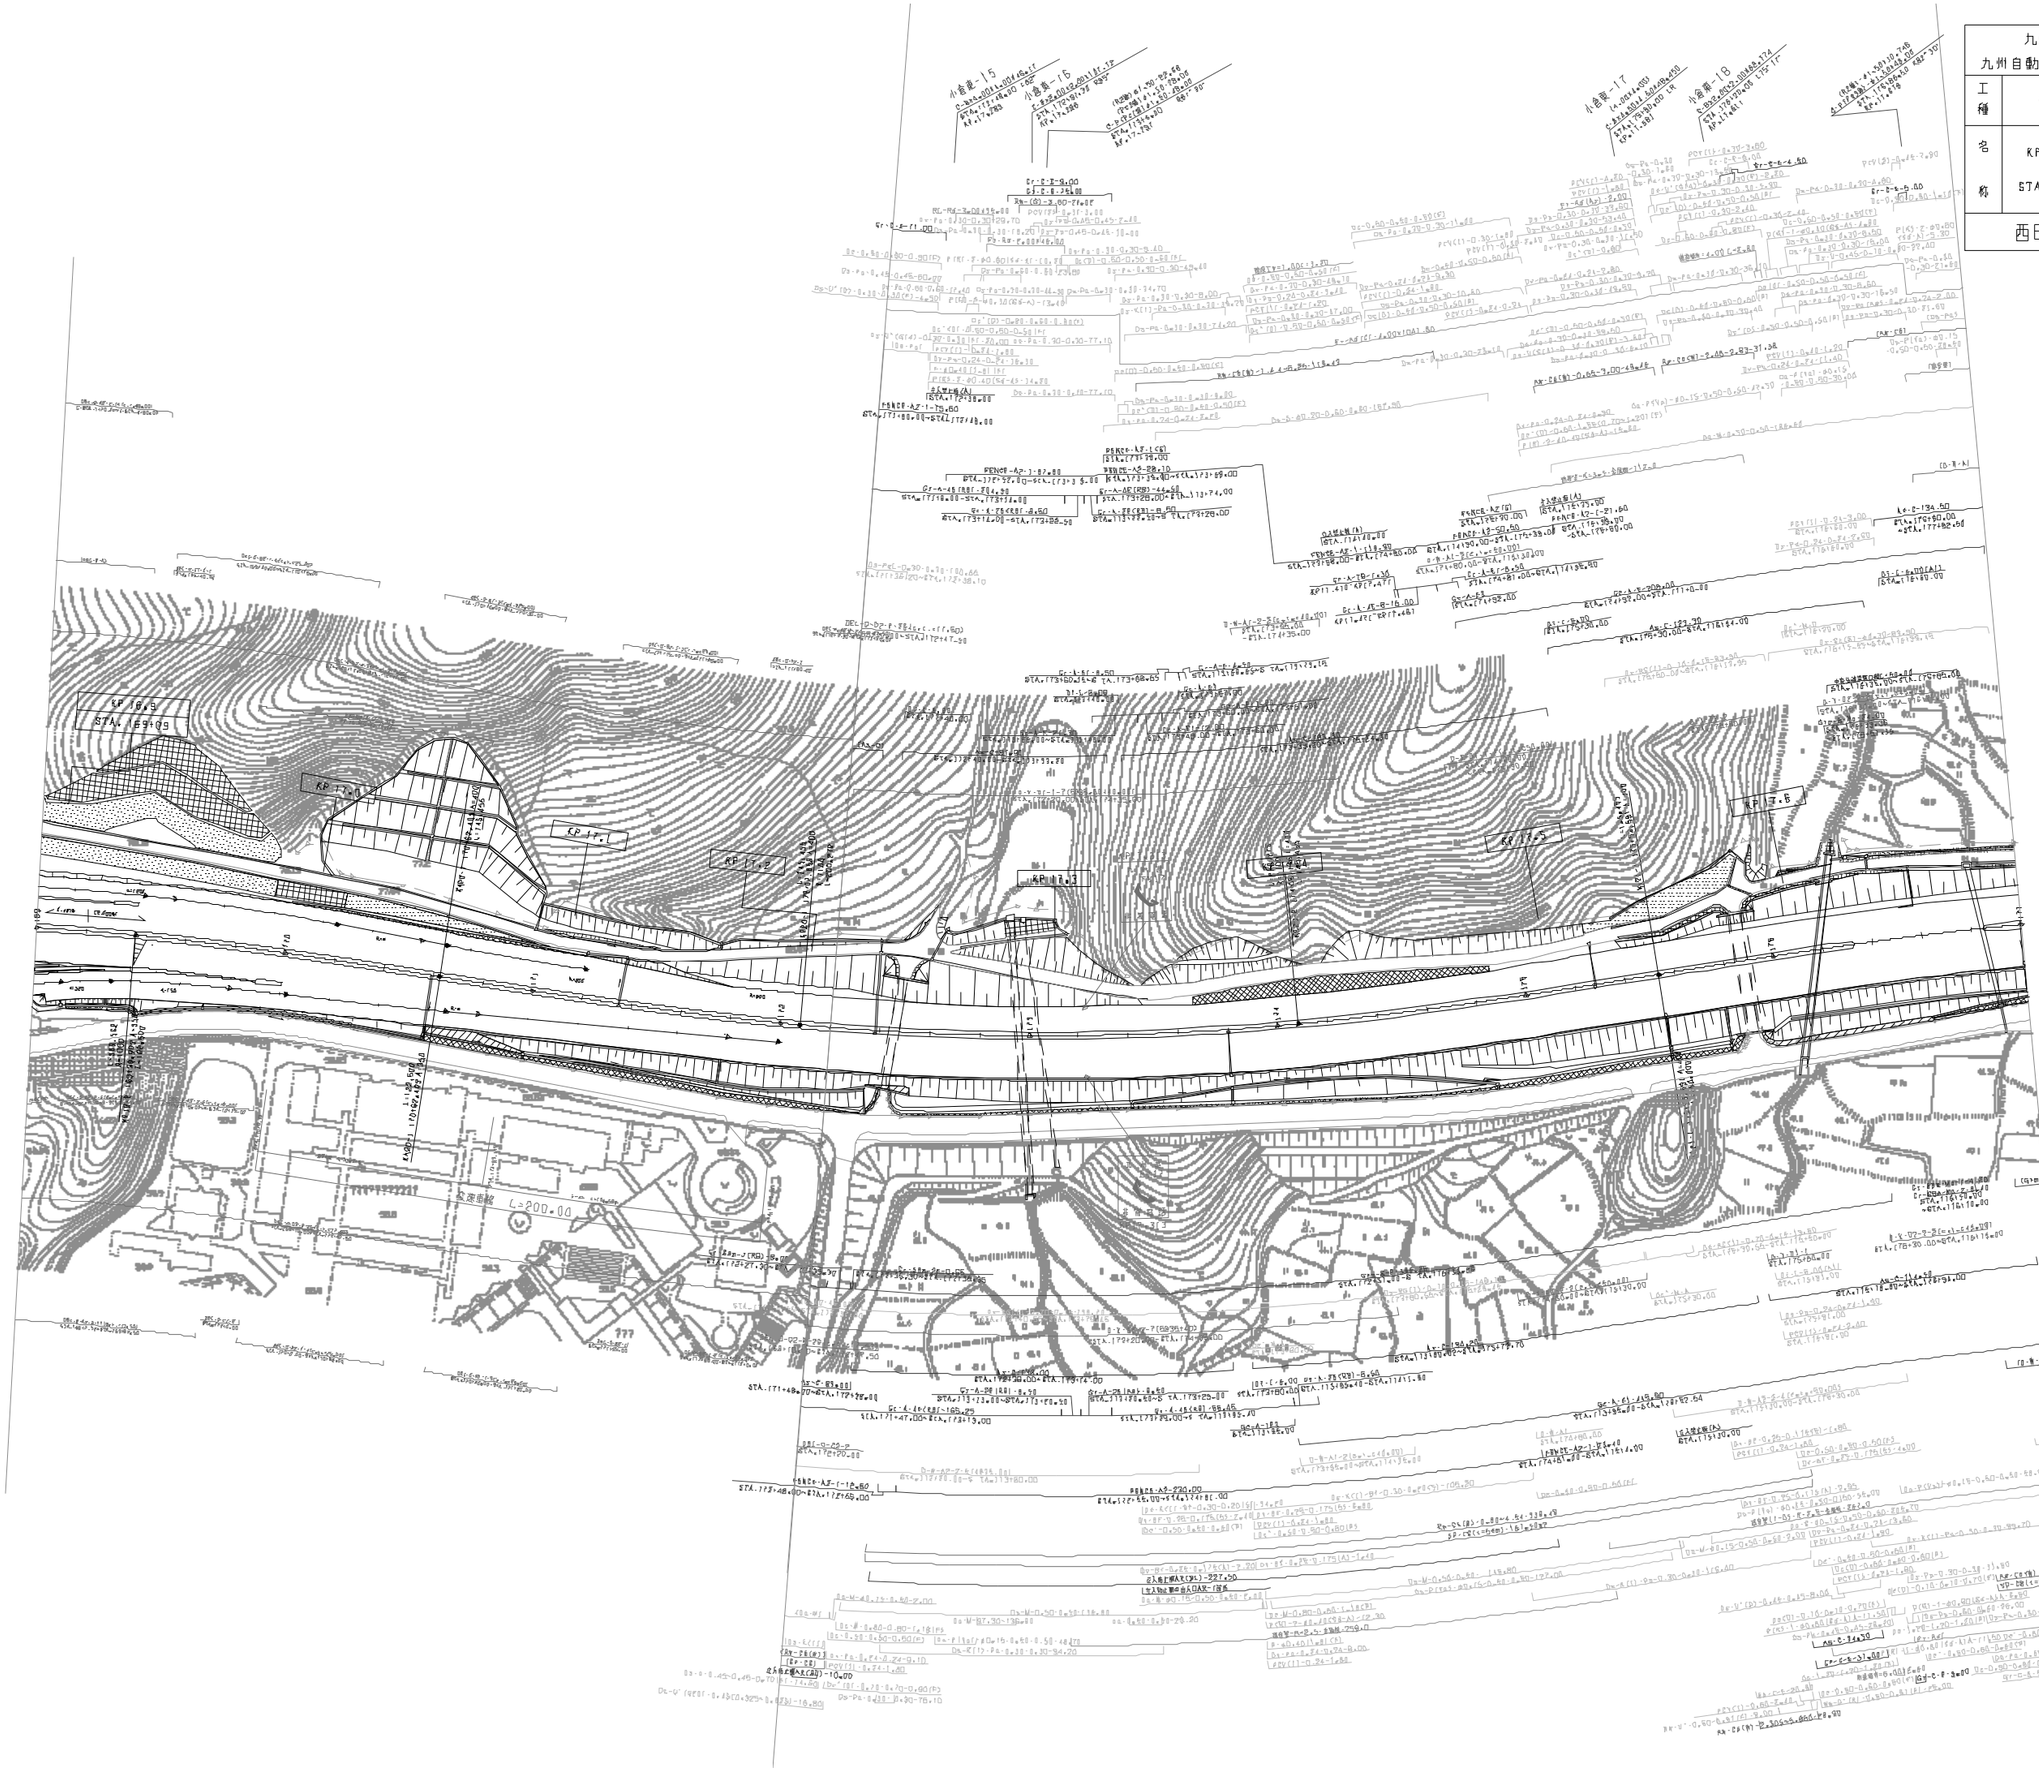

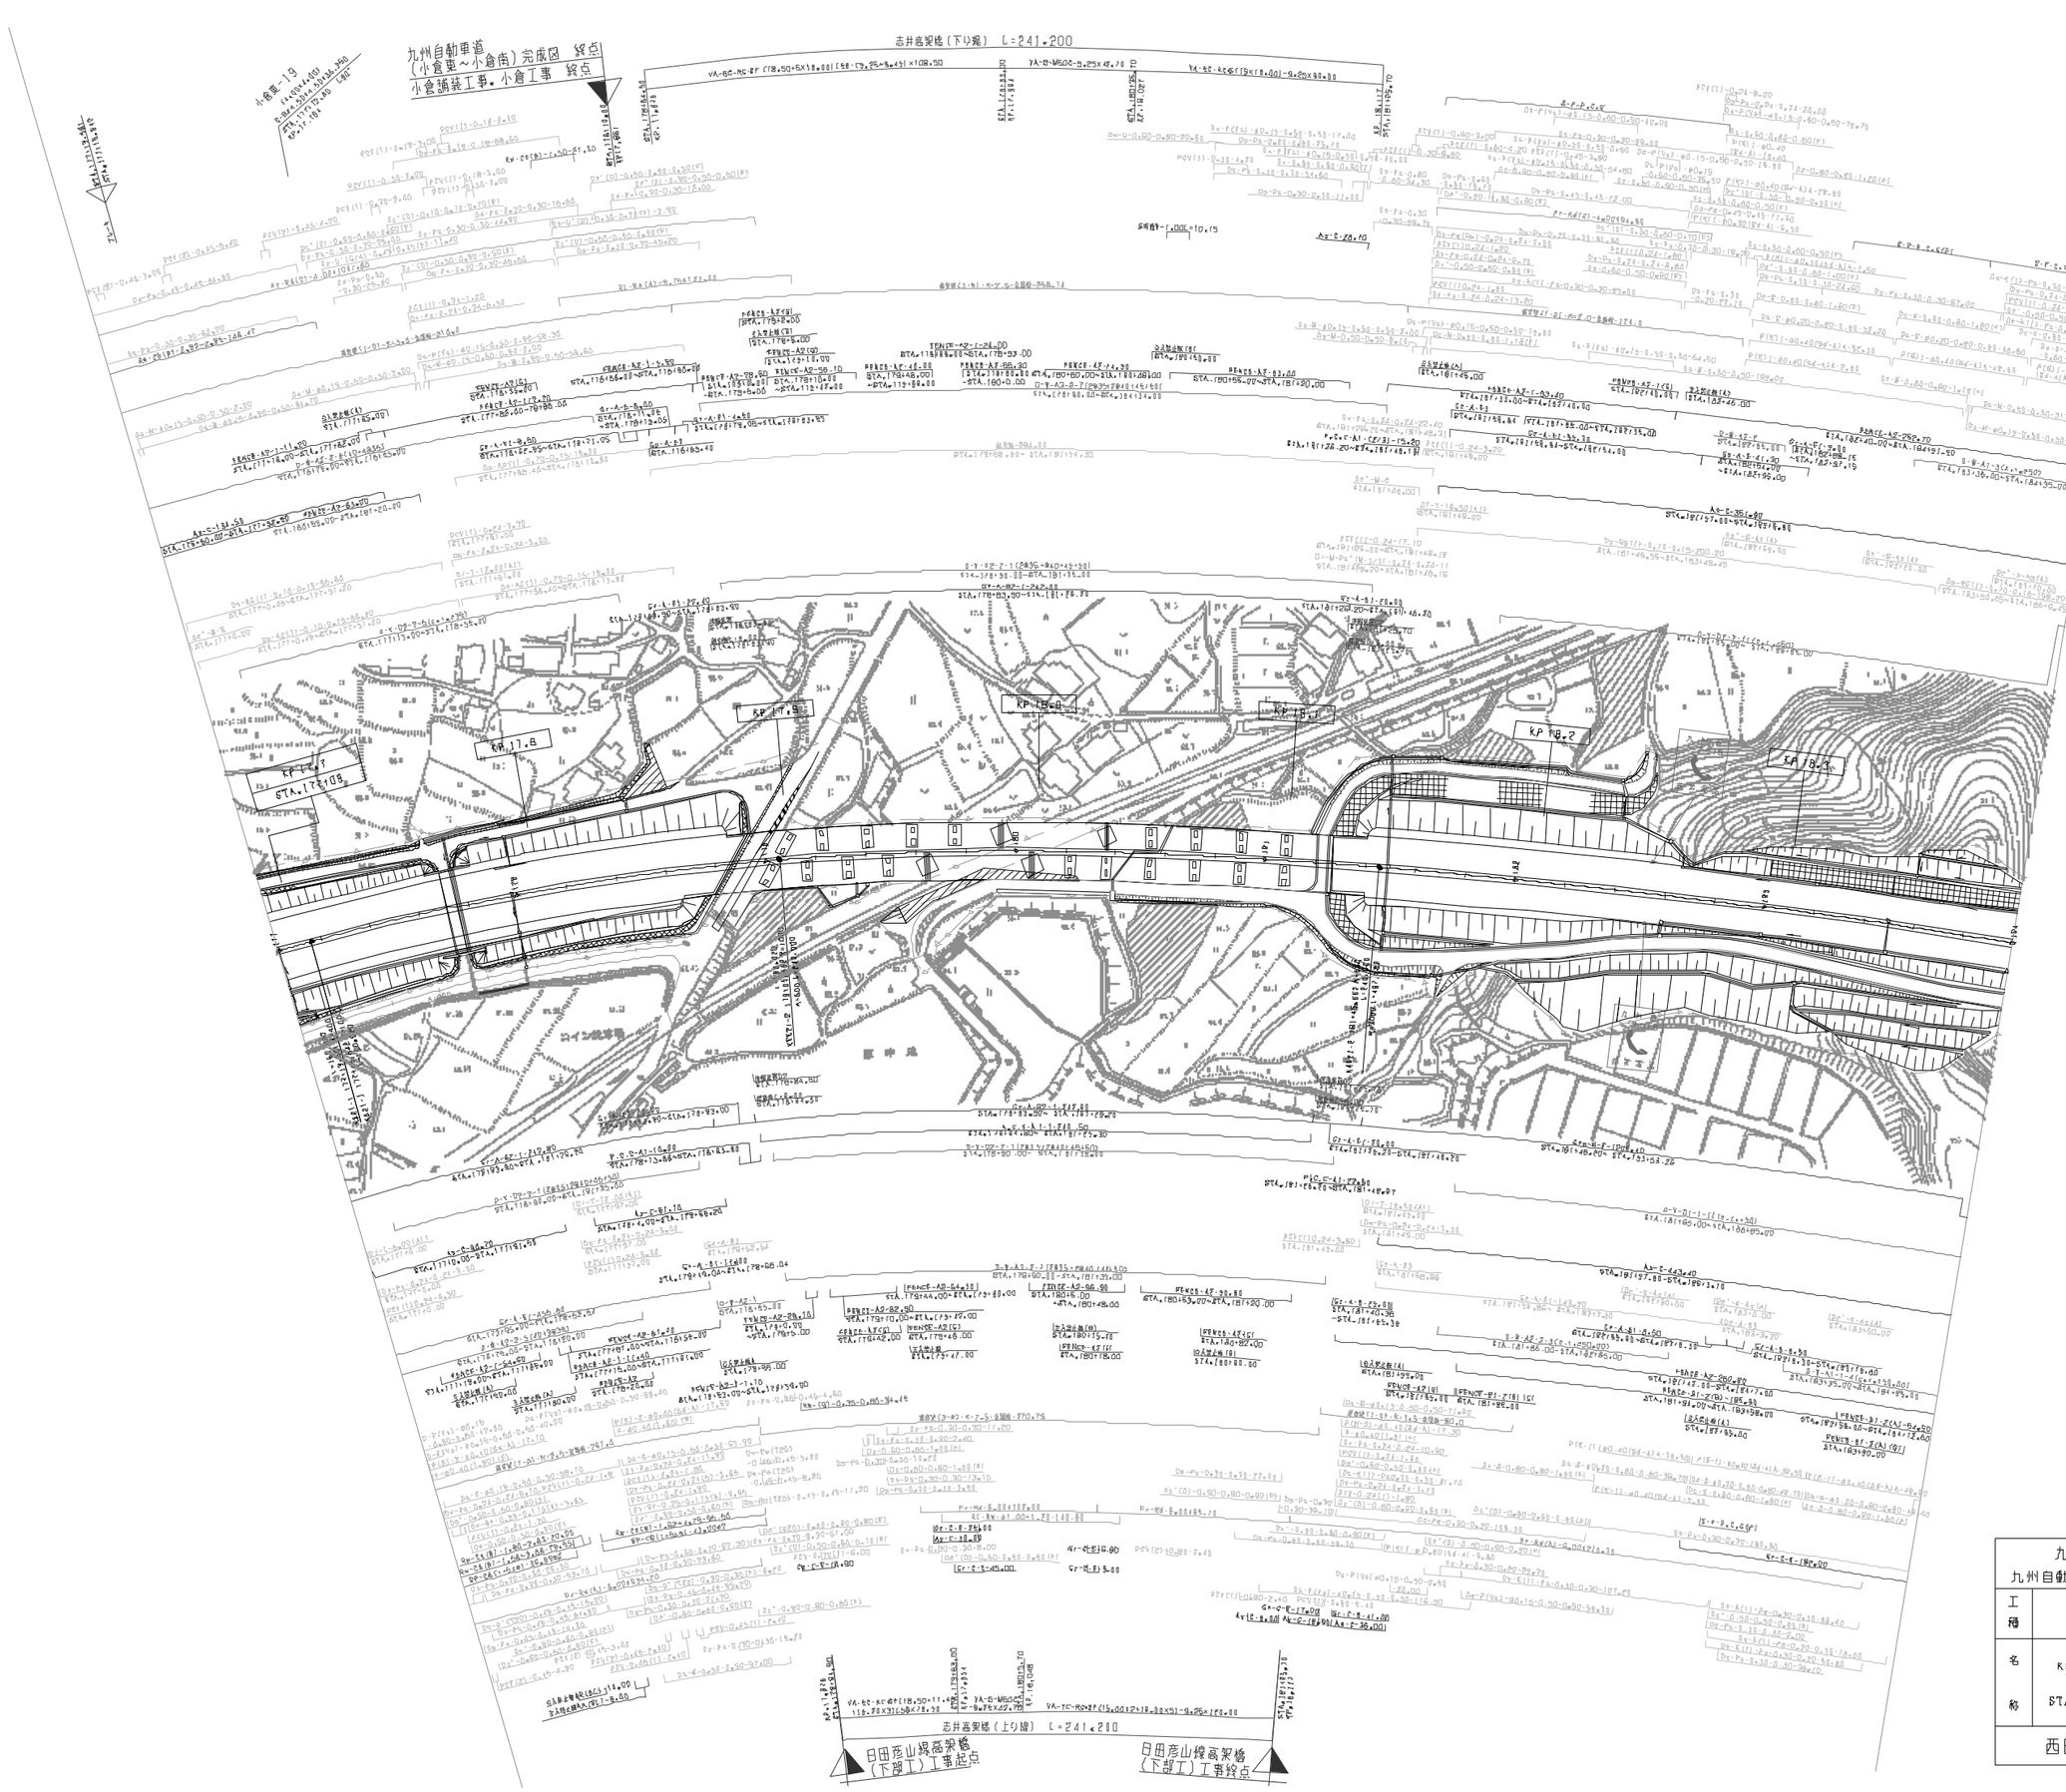

具体年月	摘要

九州縦貫自動車道鹿児島線 九州自動車道（北九州ＪＣＴ～小倉南）			——
工種	管理用平面図		——
名称	KP.17.69～KP.18.39 STA.177+00～STA.184+00	縮尺 1/1000	4/5
西日本高速道路（株）　九州支社			

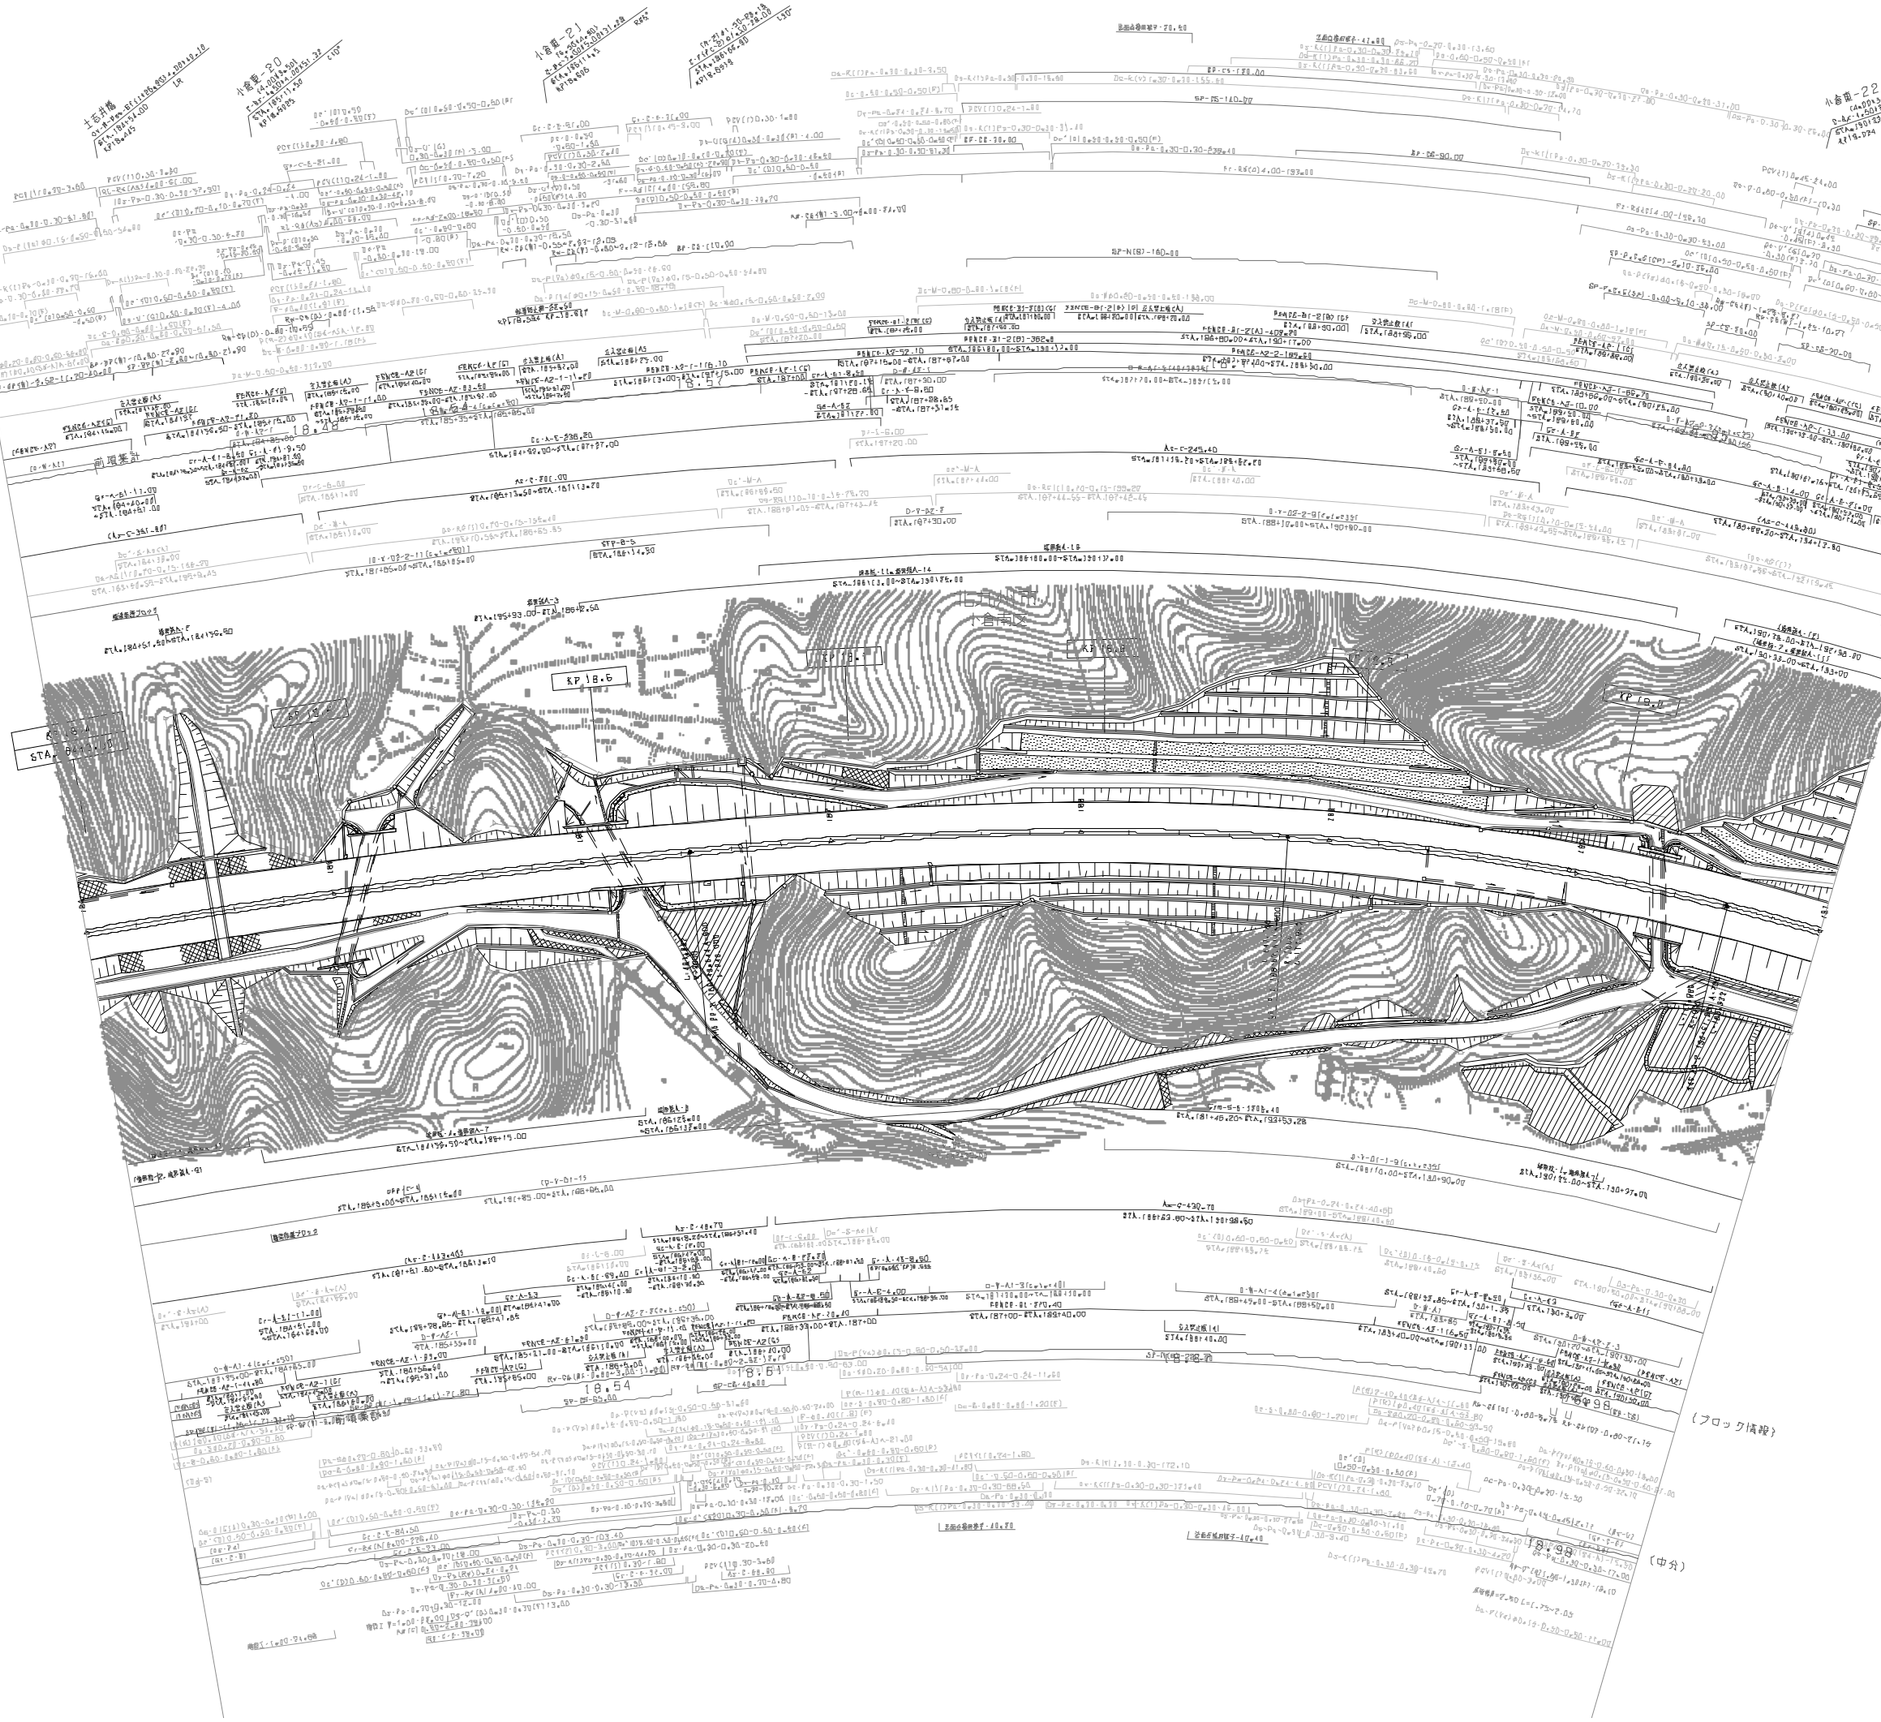
KP18.6
KP18.8
KP19.0

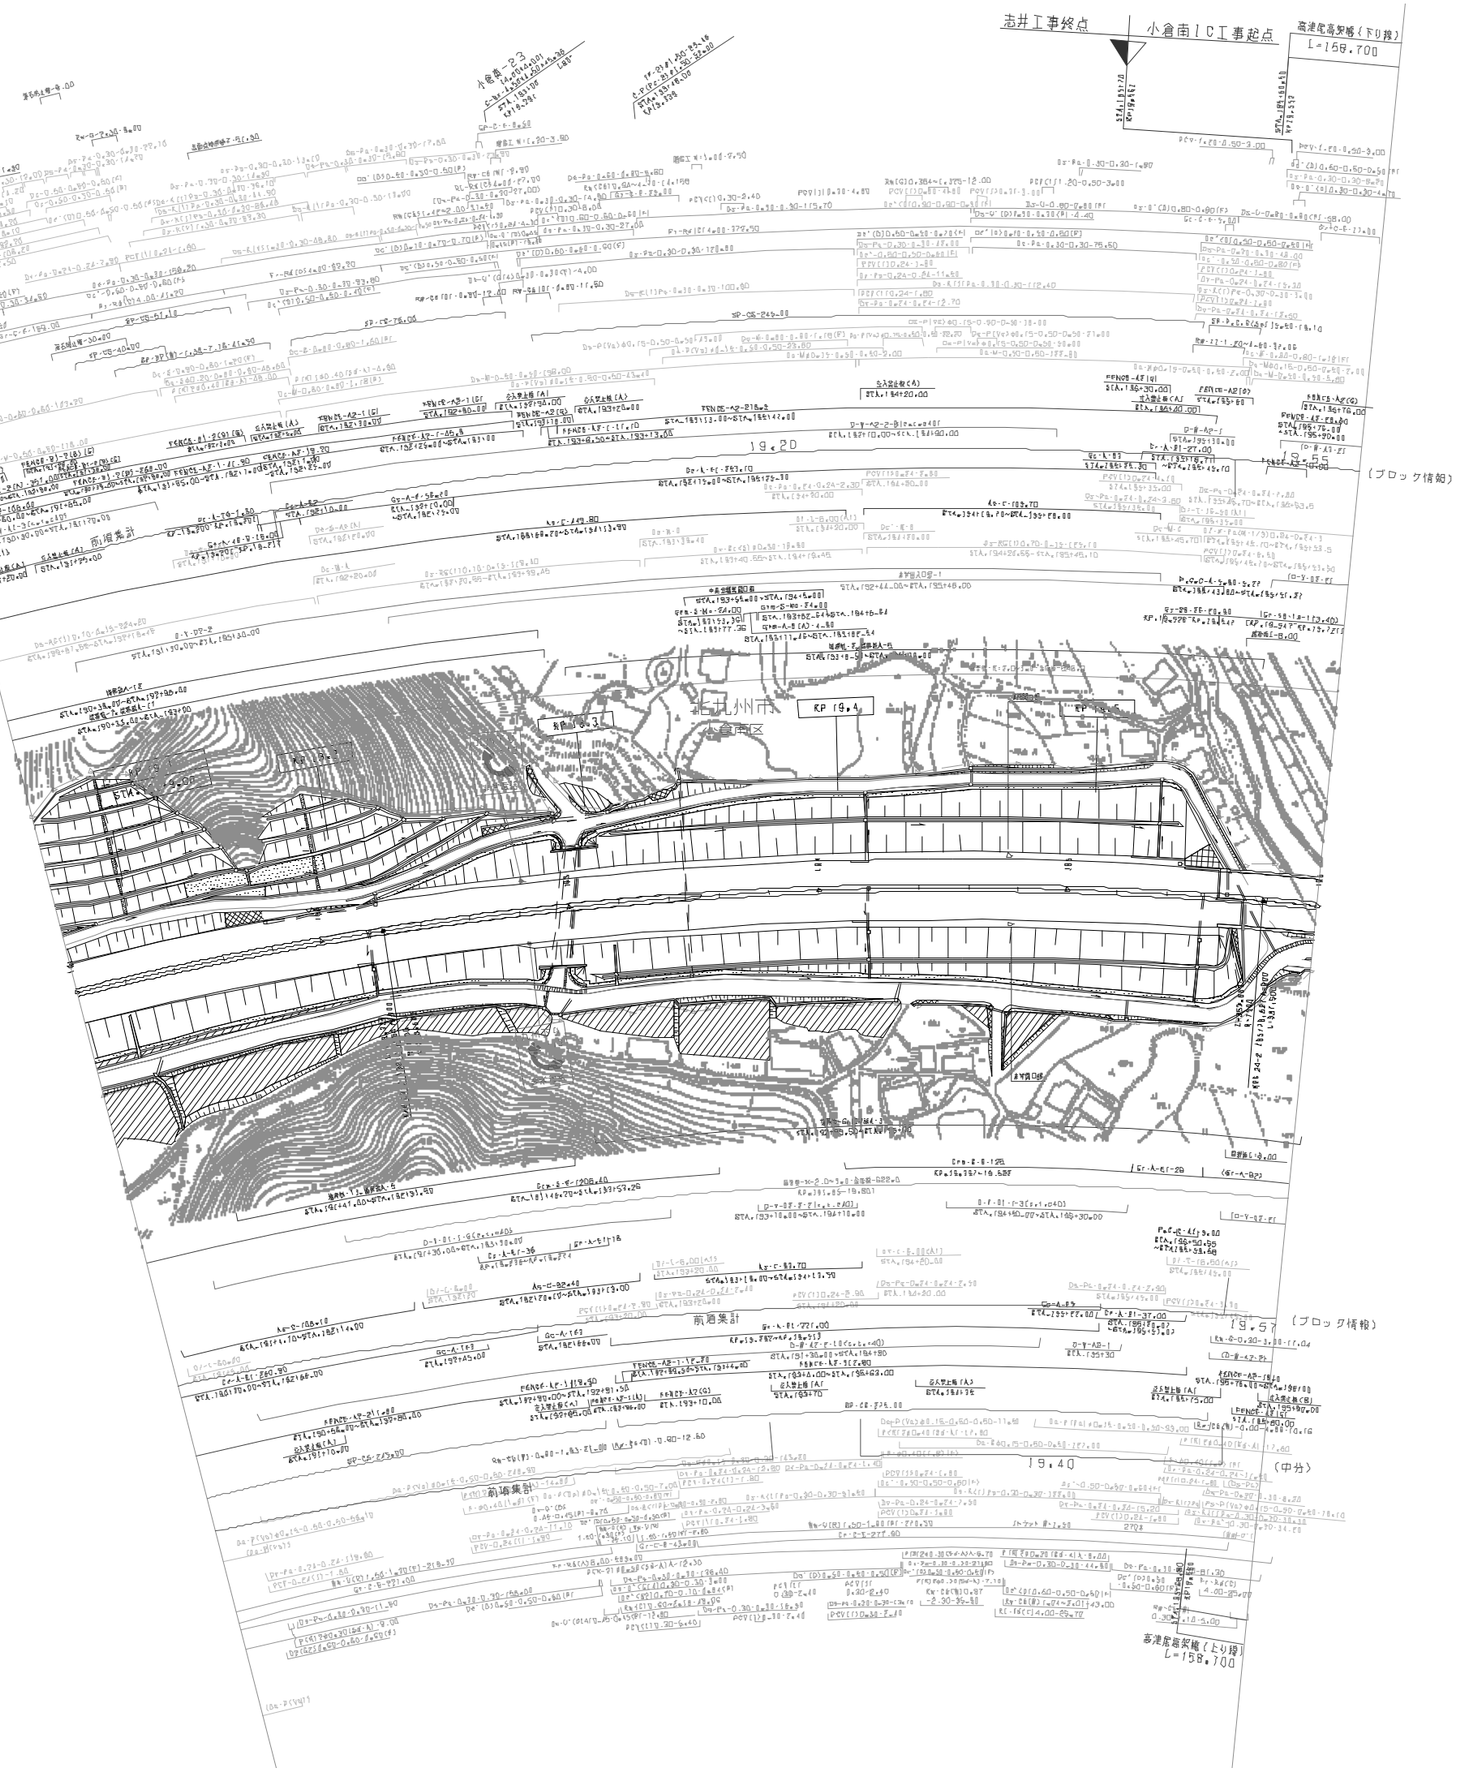

調整年月	摘要
第1回 2005年 6月	
第2回 2020年 5月	
第3回 2022年 6月	

九州縦貫自動車道鹿児島線 九州自動車道（小倉東～小倉南）			——
工種	管理用平面図		——
名称	KP.19.091～KP.19.591 STA.191+00～STA.196+00	縮尺 1/1000	6/6
西日本高速道路（株） 九州支社			

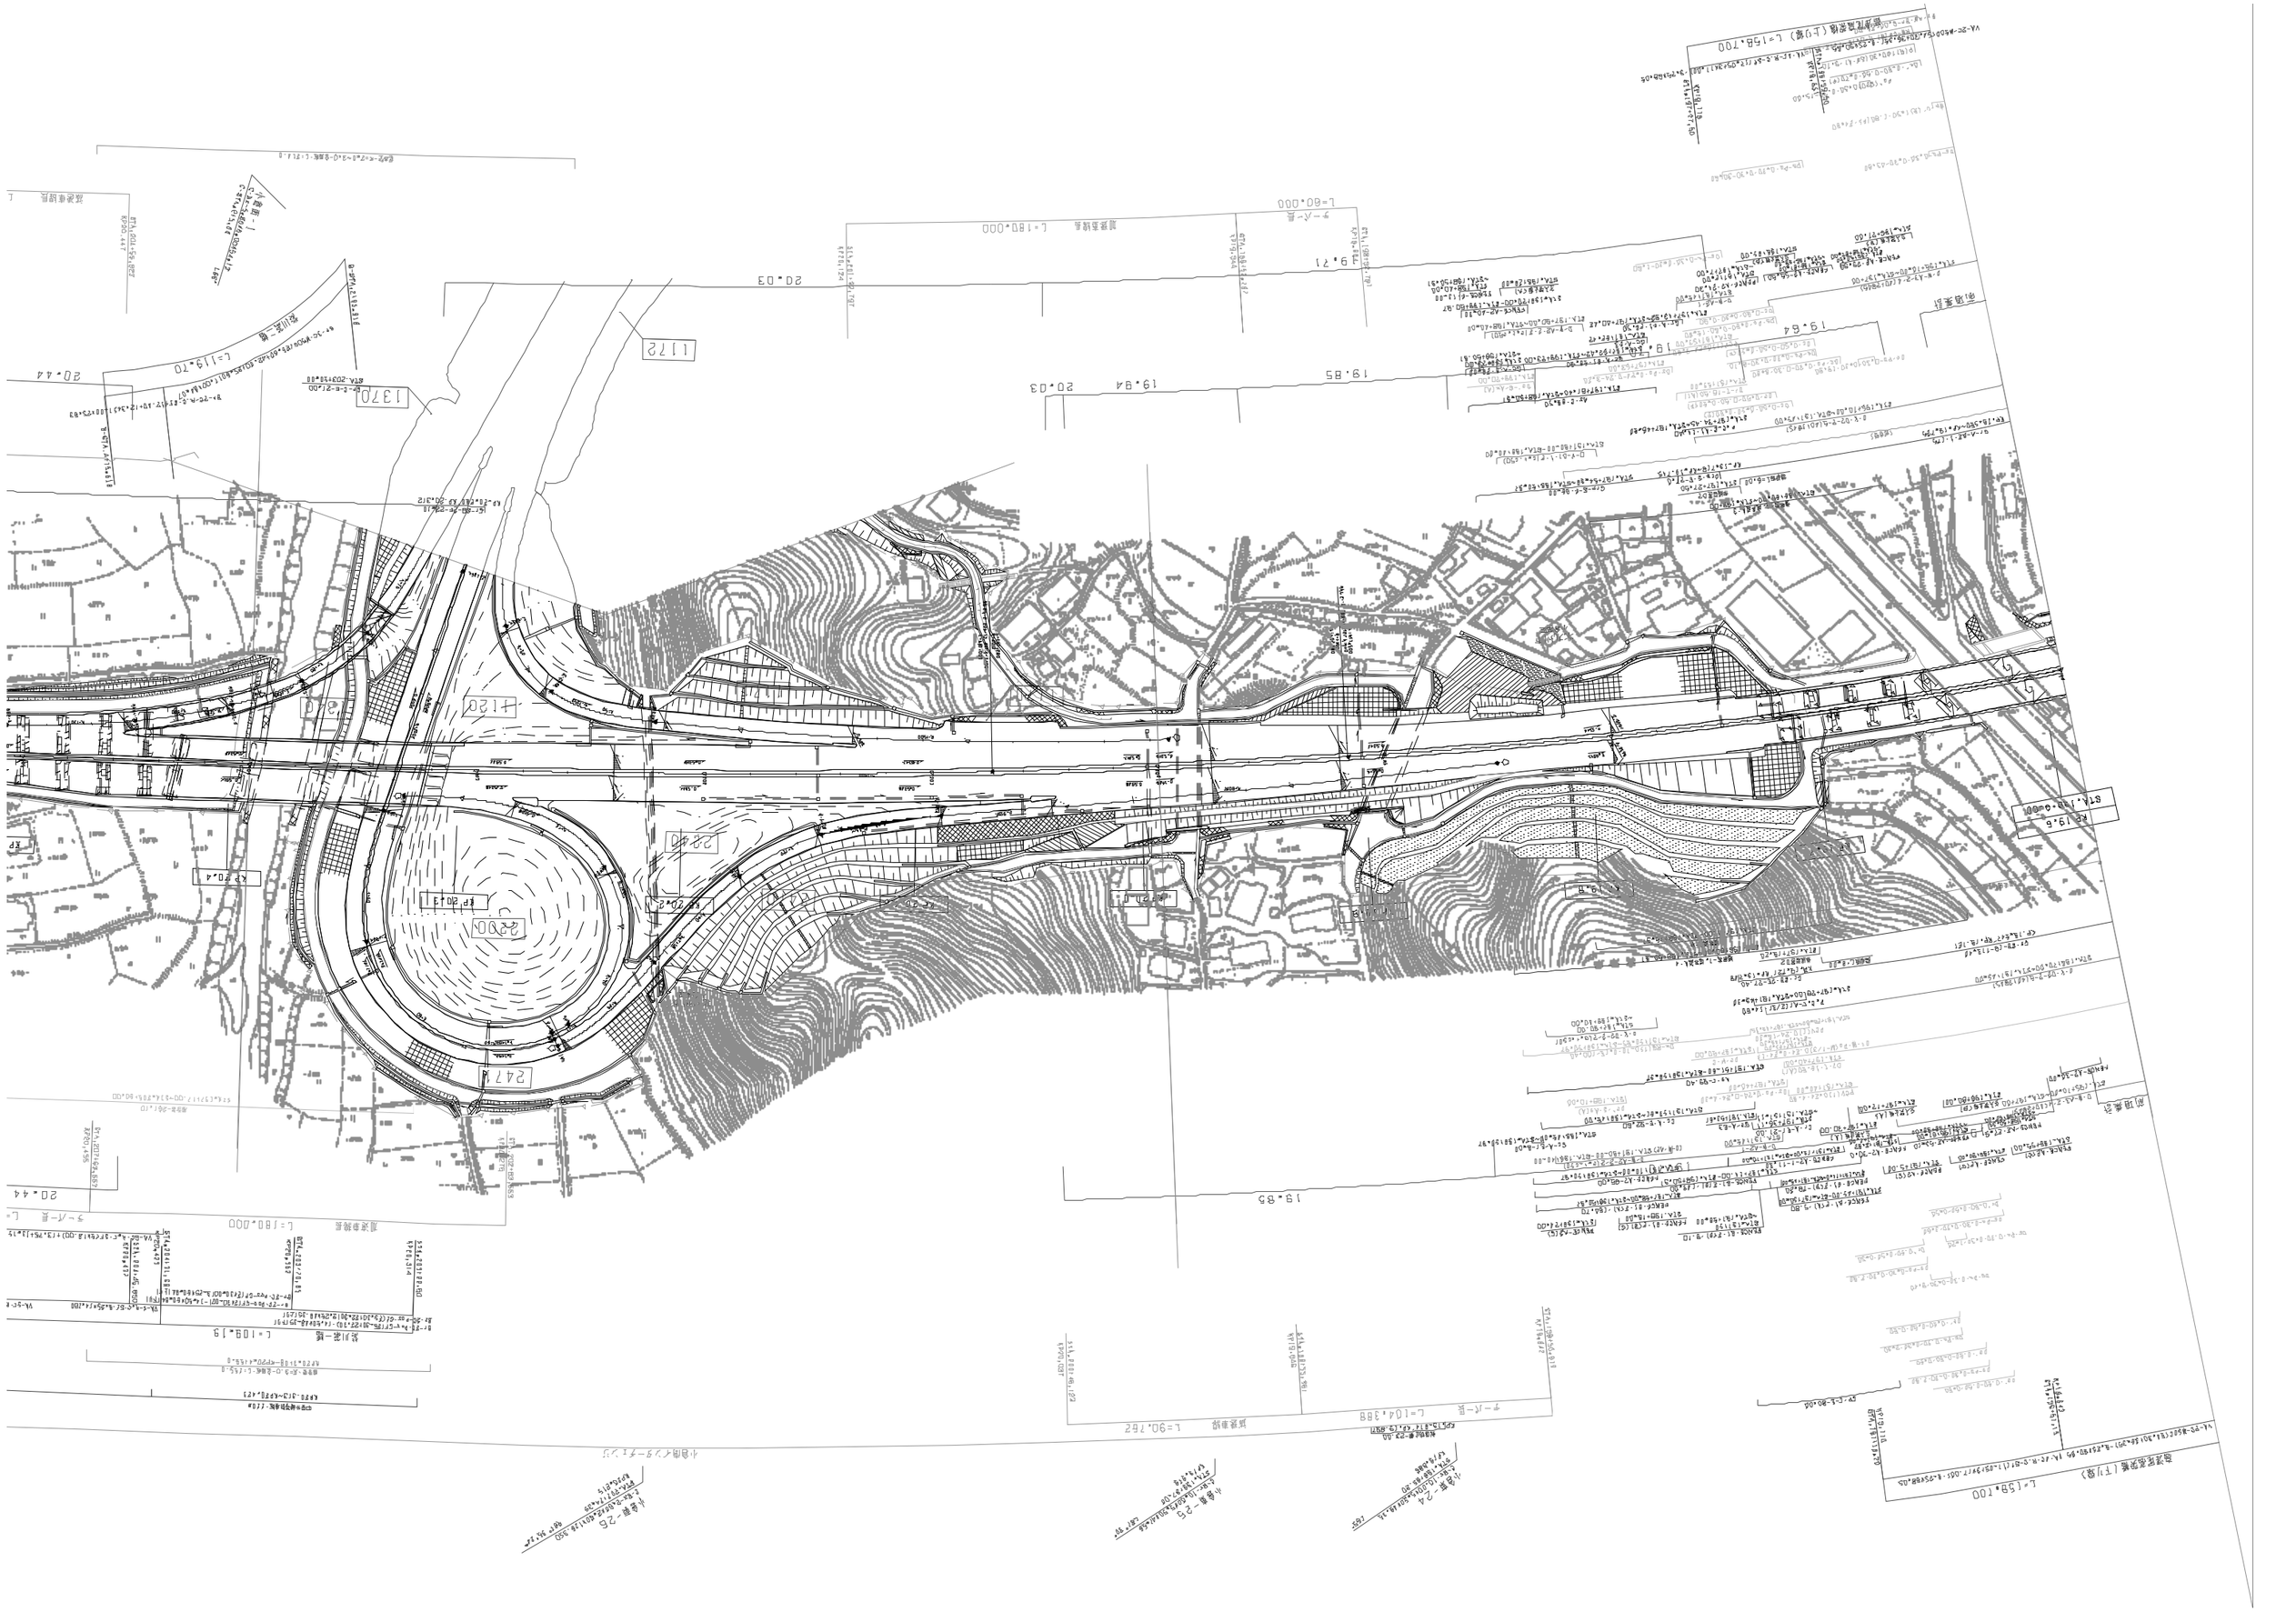
L=60.000
L=180.000
L=119.70
L=158.700
L=104.19
L=104.388
L=90.762
20.03
19.84
19.85
19.64
19.21
20.44
1370
1172
2200
2470
2440
H120
H140
小倉東～小倉南完成図終点 | 小倉南～八幡完成図起点

小倉南ＩＣ工事終点 | 合馬工事起点

小倉南インターチェンジ

岩川第一橋　L=109.19

山本高架橋　L=412.610

旭波車線長　L=180.000

テーパー長　L=60.000

20.44

旭波車線長　L=180.000

岩川第一橋　L=119.70

減速車線長　L=93.077

テーパー長　L=111.000

20.52

20.03

19.94

20.83

20.81

図面年月	摘要
第1回 2005年 6月	
第2回 2018年 11月	
第3回 2019年 7月	
第4回 2020年 5月	
第5回 2021年 7月	
第6回 2022年 6月	

九州縦貫自動車道鹿児島線 九州自動車道（小倉南～八幡）			——
工種	管理用平面図		——
名称	小倉南[ひく1] KP 19.59[～KP 20.85] STA.196+00～STA.208+60	縮尺 1/1000	1/15
西日本高速道路（株）　九州支社			

訂整年月	摘要
第1回 2005年 6月	
第2回 2018年 11月	
第3回 2022年 6月	

九州縦貫自動車道鹿児島線 九州自動車道（小倉南～八幡）			——
工種	管理用平面図		——
名称	小倉南[D(2) KP 19.59[～KP 20.85] STA.196+00～STA.208+60	縮尺 1/1000	2/15
西日本高速道路（株）　九州支社			

九州縦貫自動車道鹿児島線 九州自動車道（小倉南～八幡）			——
工種	管理用平面図		——
名称	KP.20.836~KP.21.651 STA.208+45~STA.216+60	縮尺 1/1000	9 15
西日本高速道路（株）　九州支社			

適　要　年　月	備　考
第1回　2005年　6月	
第2回　2019年　7月	
第3回　2020年　5月	
第4回　2022年　6月	

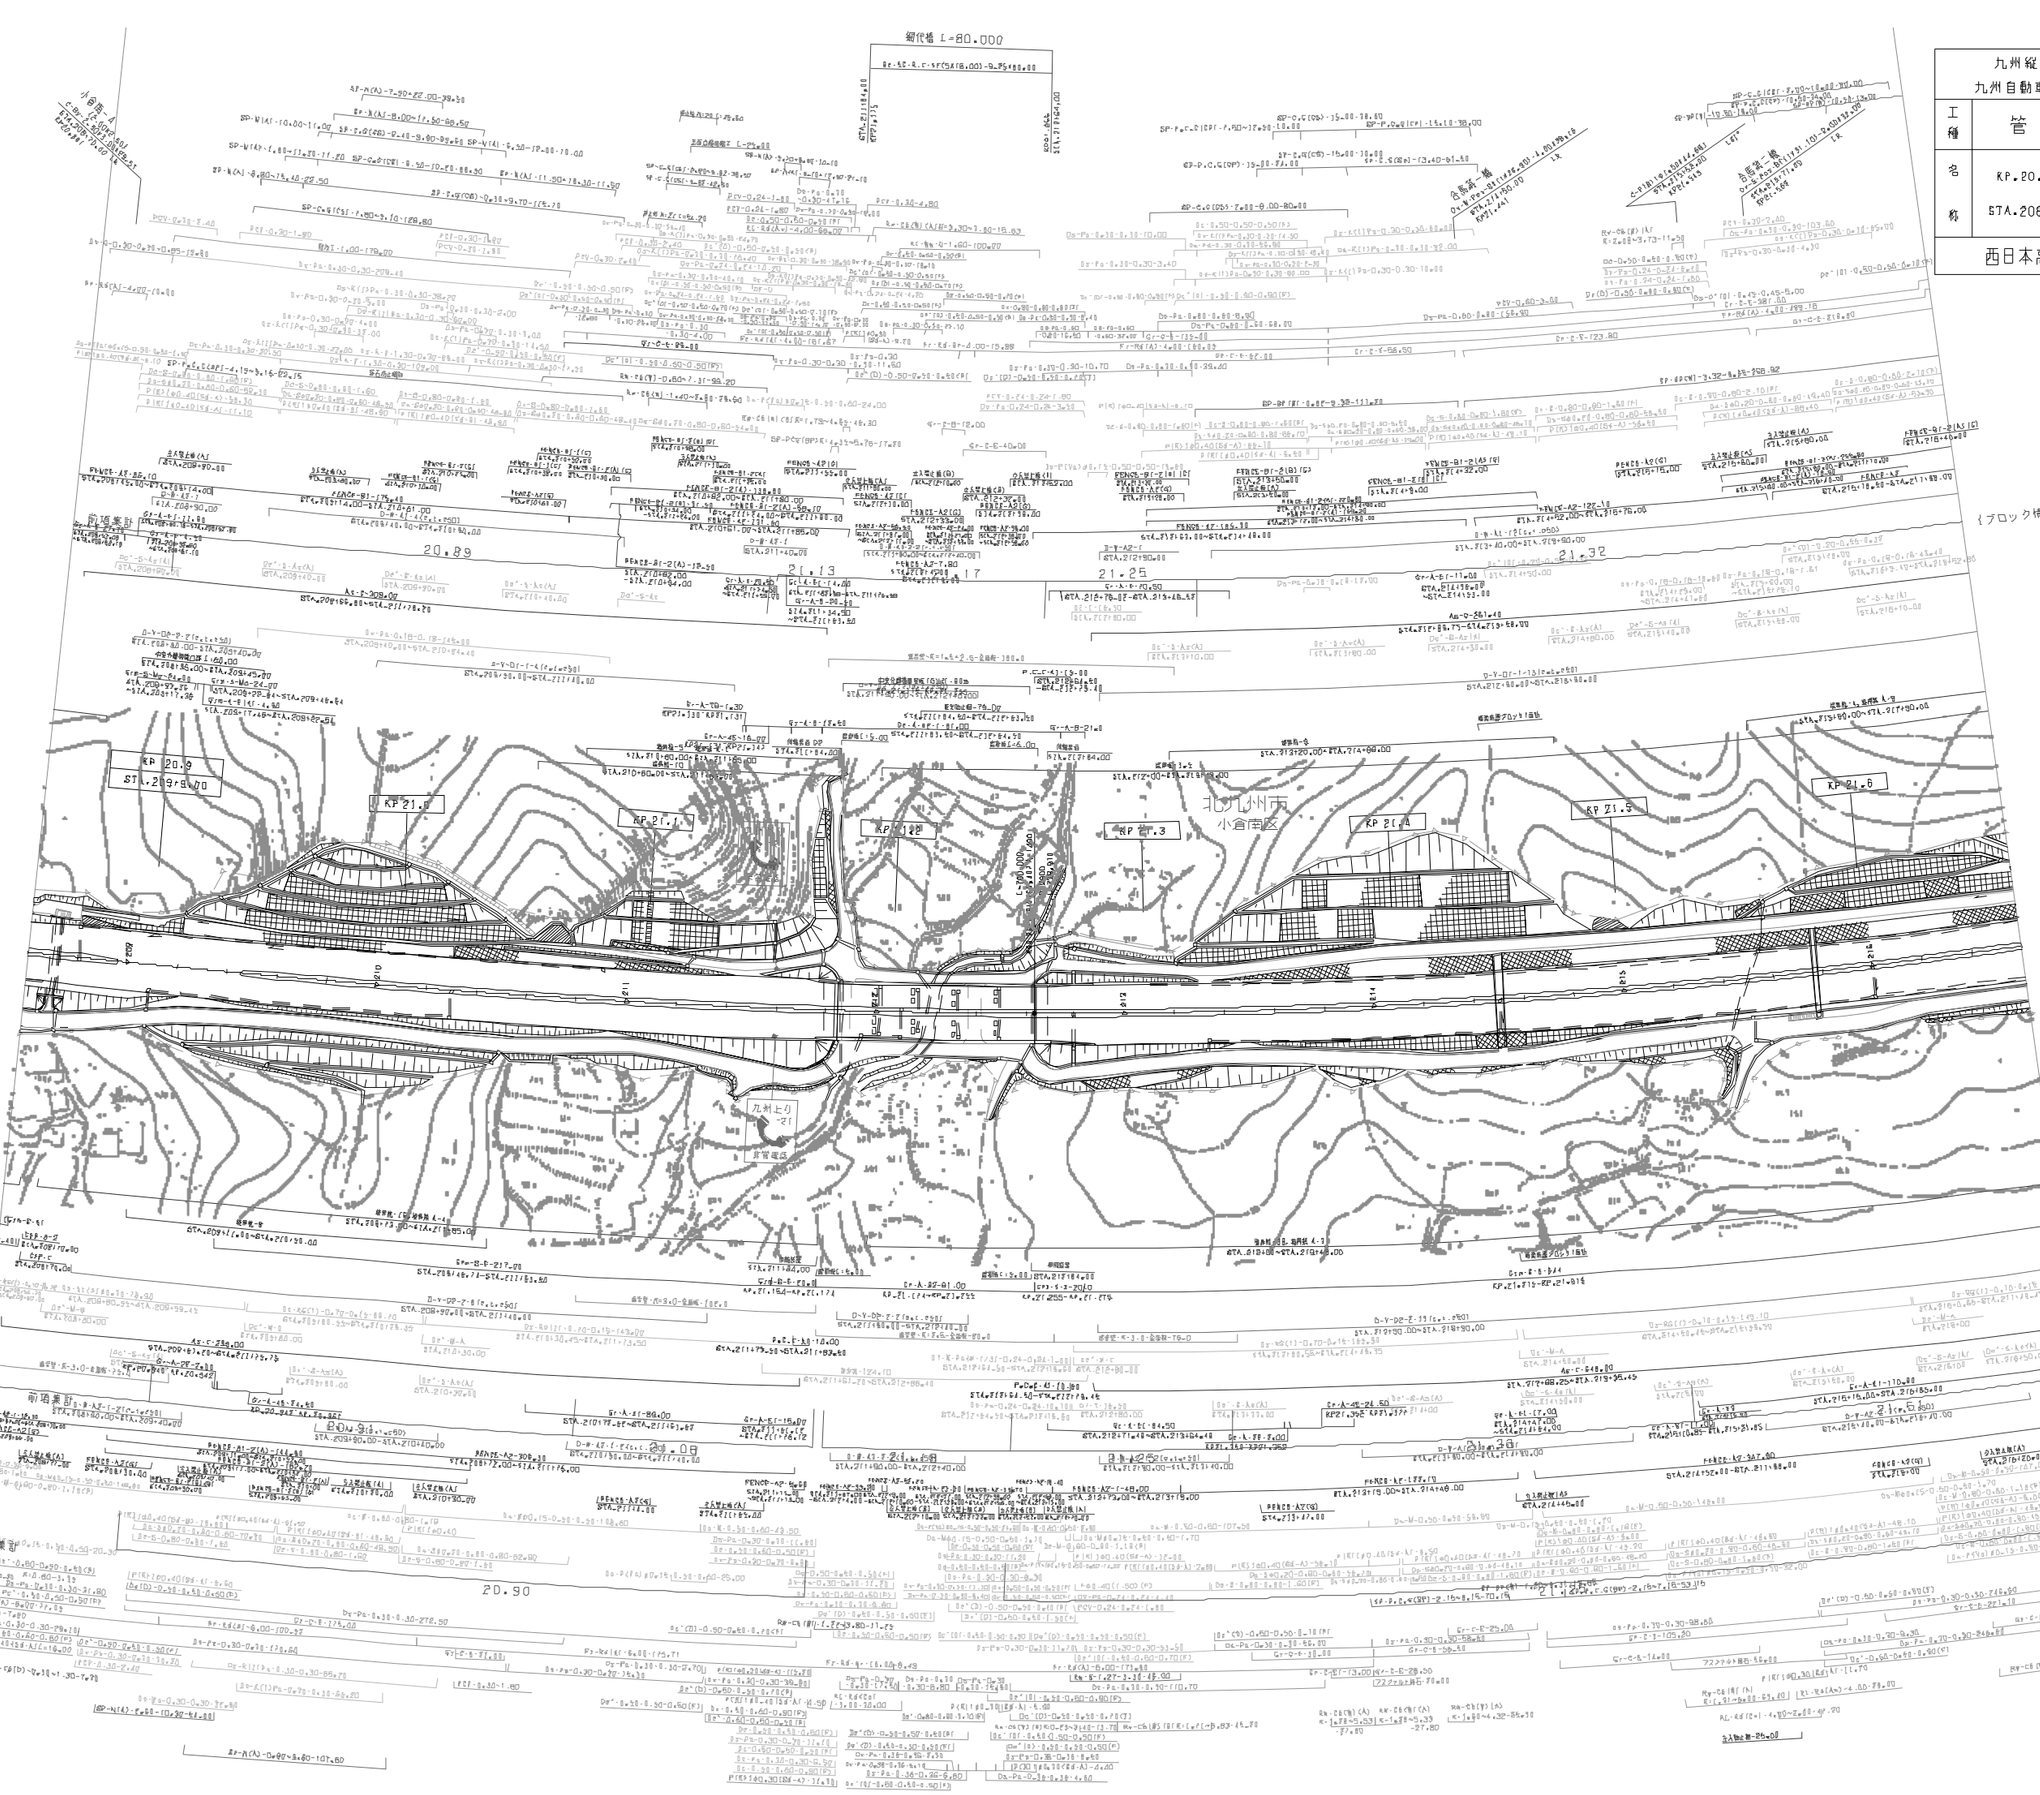

九州縦貫自動車道鹿児島線 九州自動車道（小倉南～八幡）			——
工種	管理用平面図		——
名称	KP.21.651～KP.22.391 STA.216+60～STA.224+00	縮尺 1/1000	4 15
西日本高速道路（株）　九州支社			

通過年月	摘要
第1回　2005年 6月	
第2回　2018年 11月	
第3回　2020年 5月	
第4回　2022年 6月	

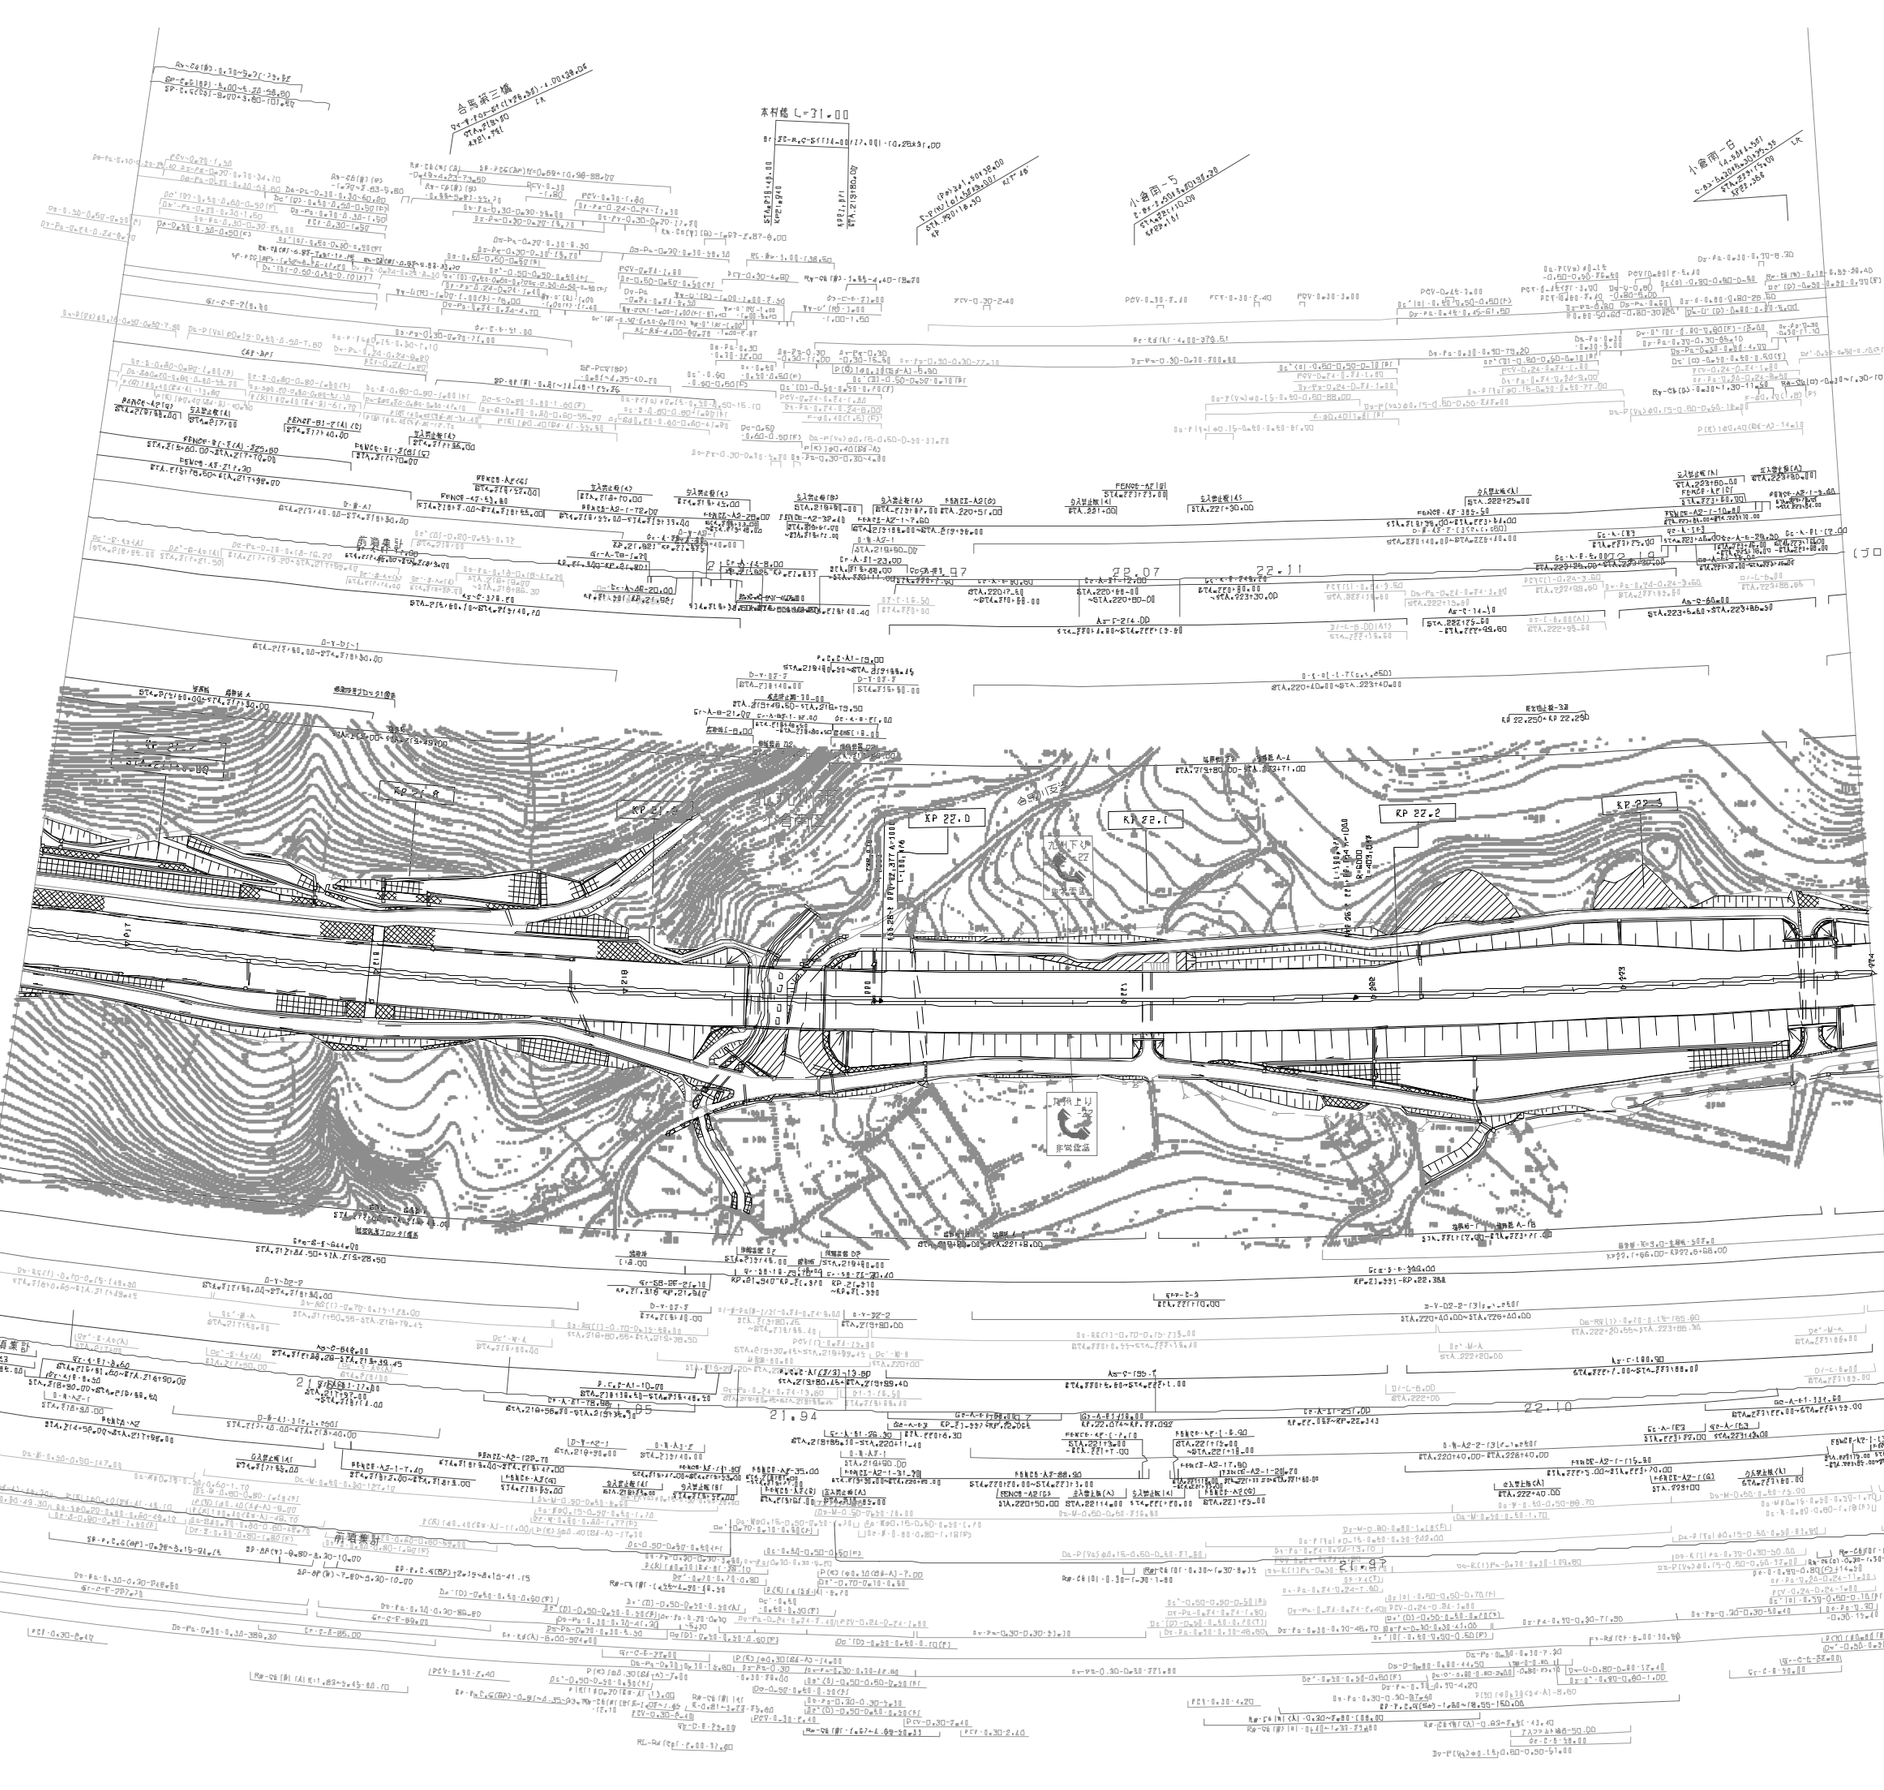

九州縦貫自動車道鹿児島線 九州自動車道（小倉南～八幡）			
工種	管理用平面図		
名称	KP.22.391～KP.23.191 STA.224+00～STA.232+00	縮尺 1/1000	5 15
西日本高速道路（株）　九州支社			

適用年月	摘要
第1回　2005年 6月	
第2回　2018年 11月	
第3回　2020年 5月	
第4回　2022年 6月	

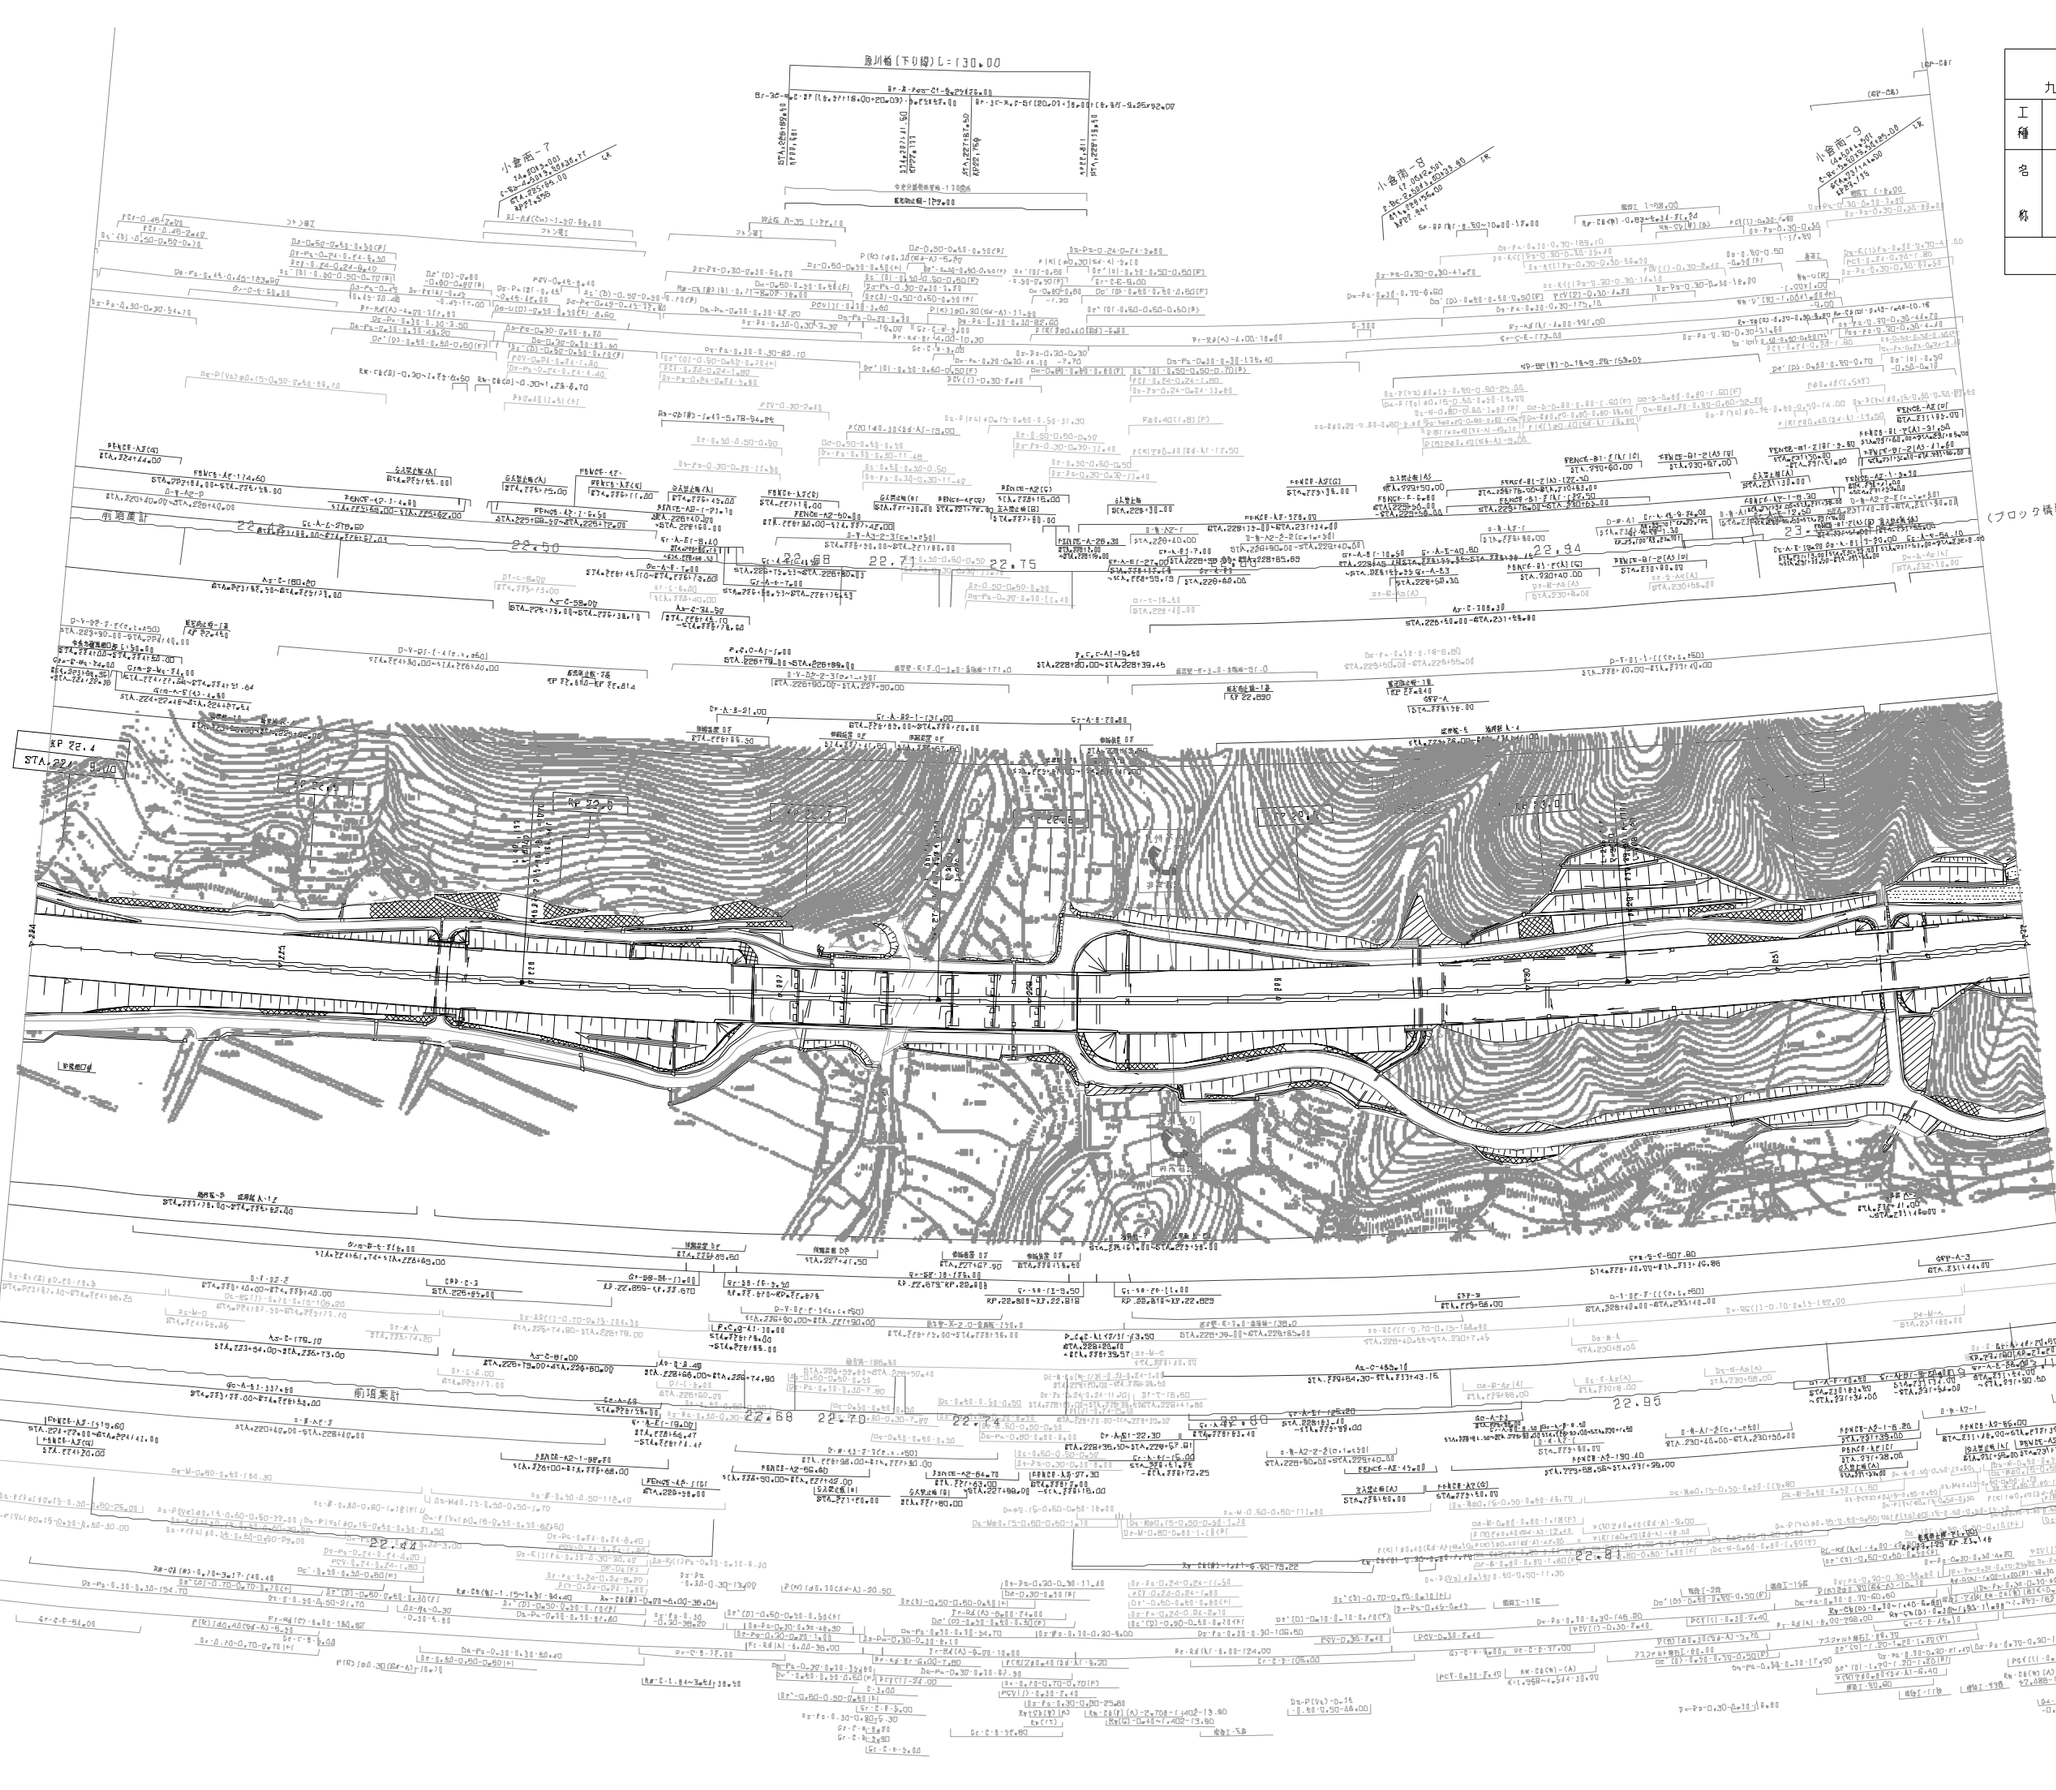

九州縦貫自動車道鹿児島線
九州自動車道（小倉南～八幡）

工種	管理用平面図		
名称	KP.23.[9]~KP.23.980 STA.232+00~STA.240+00	縮尺	1/1000
	西日本高速道路（株） 九州支社		6/15

測量年月	摘要
第1回 2005年 6月	
第2回 2018年 11月	
第3回 2020年 5月	
第4回 2021年 7月	

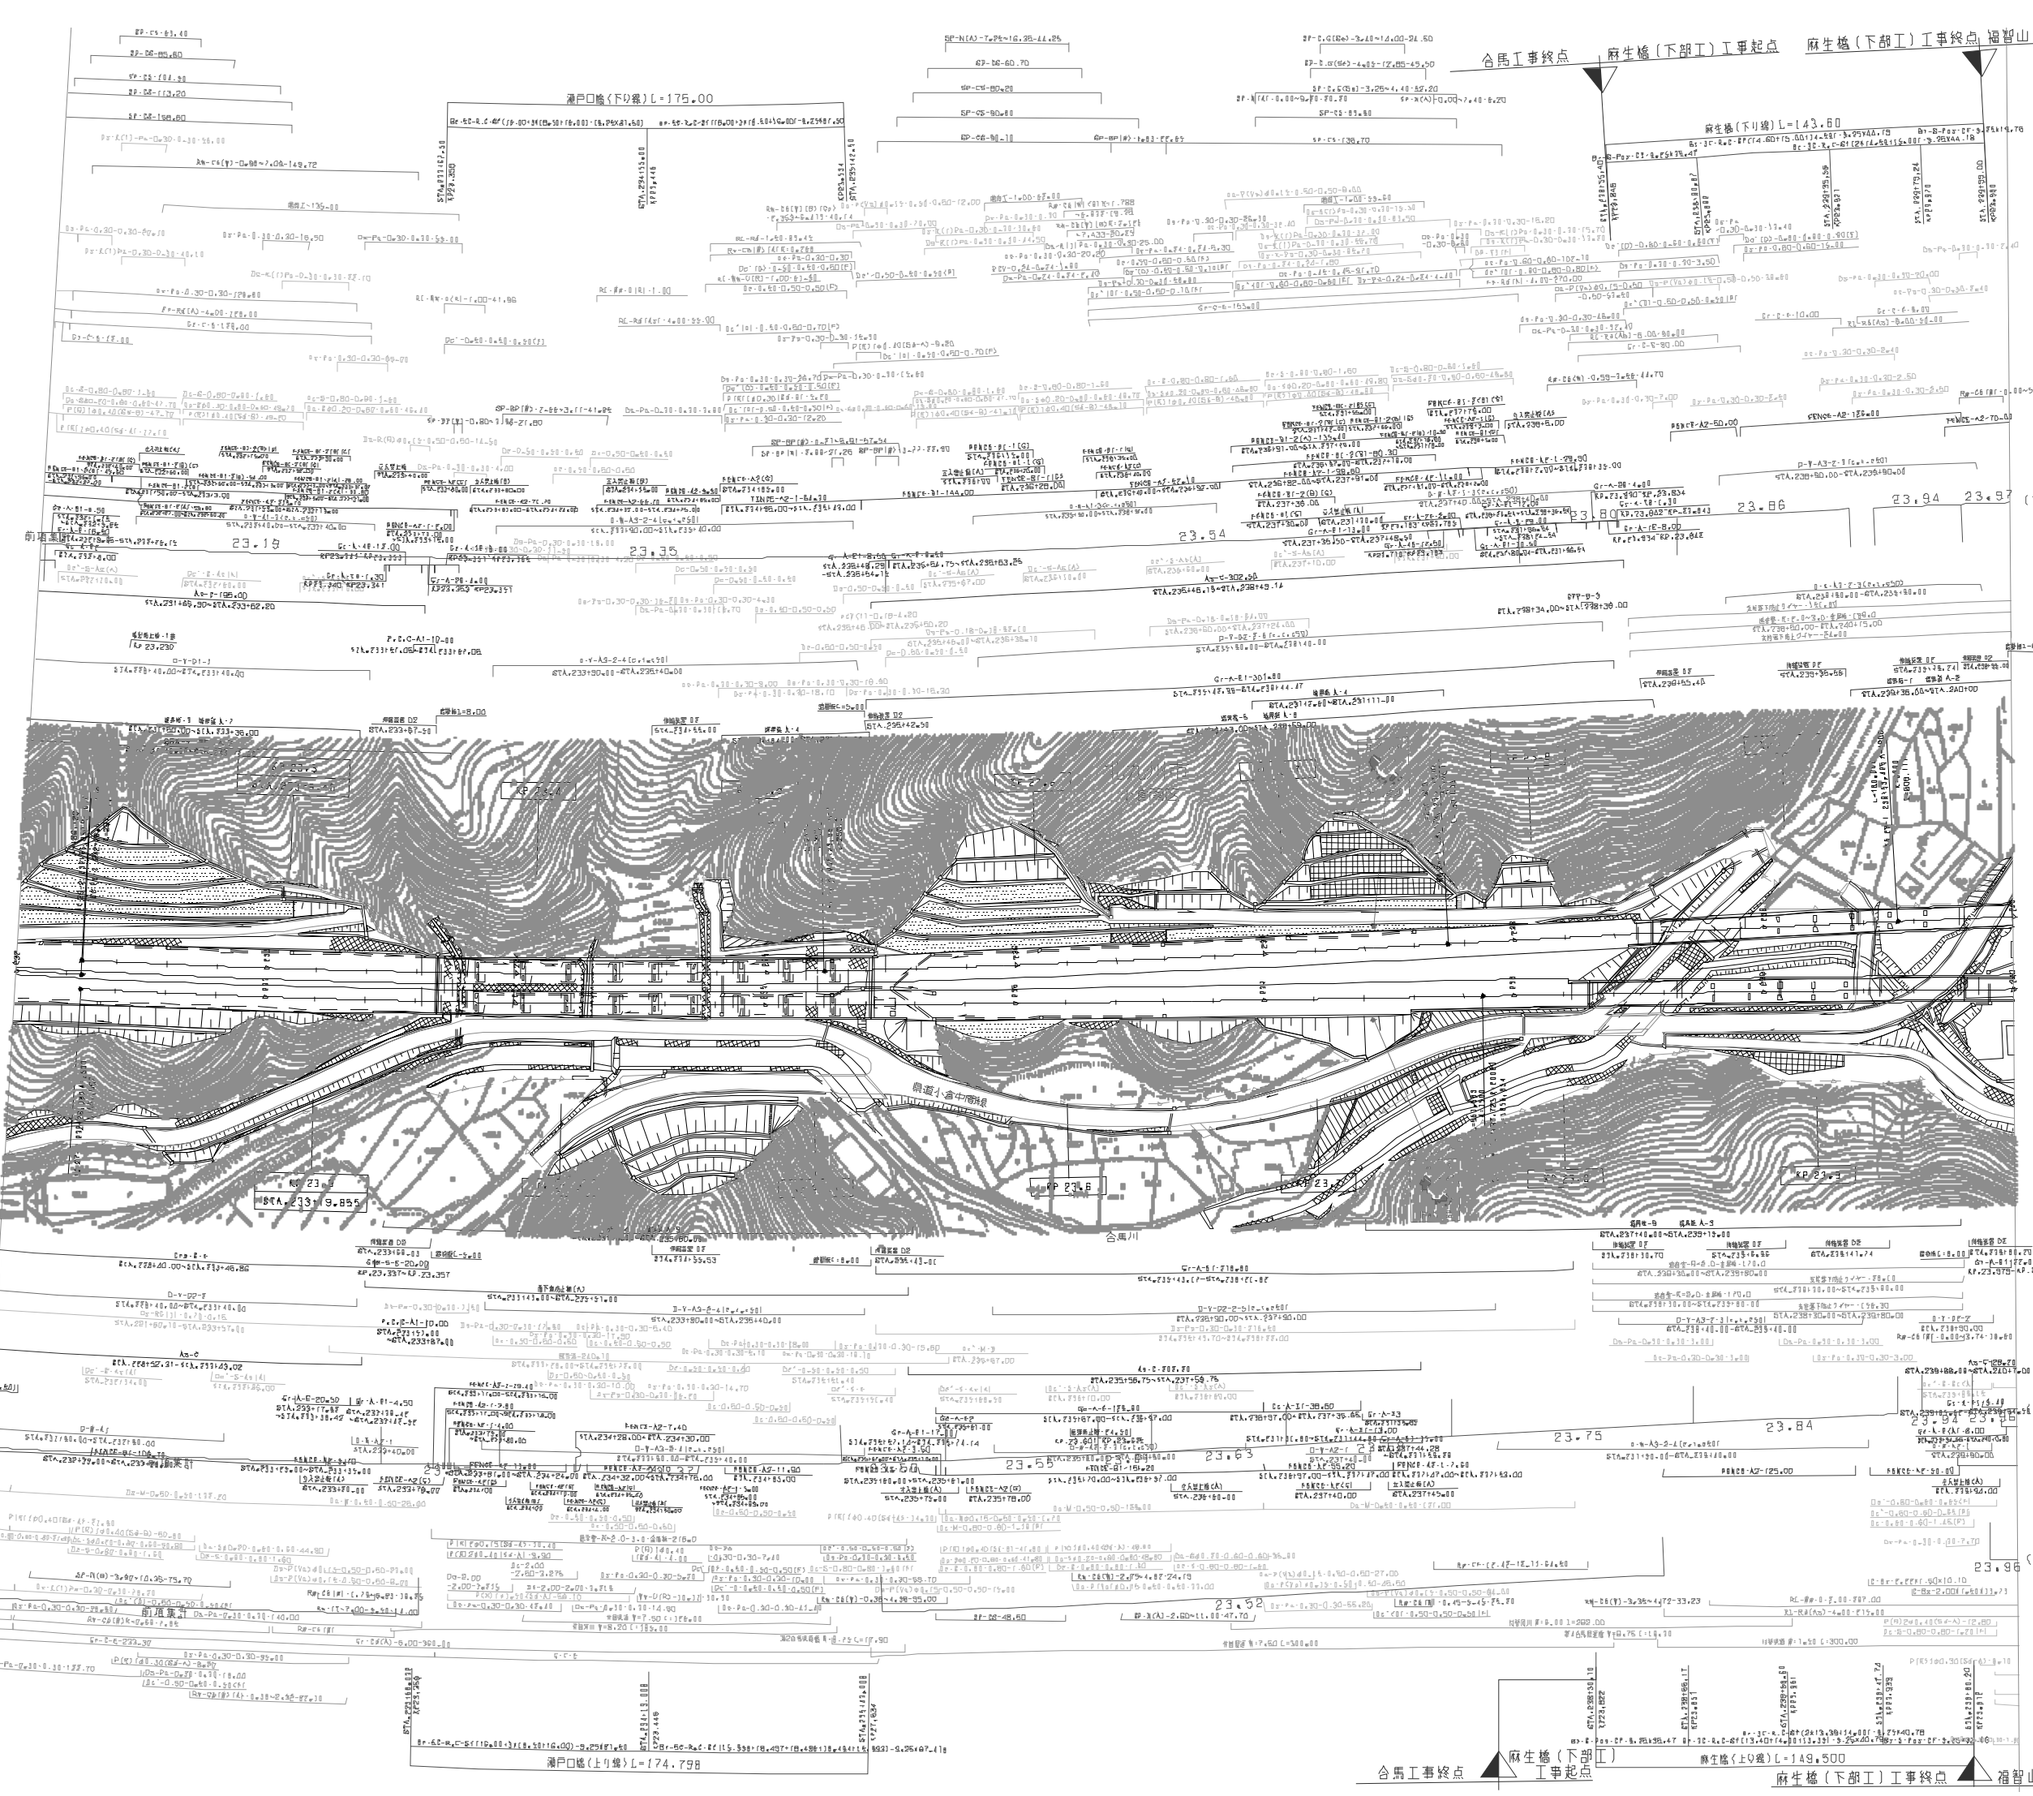

九州縦貫自動車道鹿児島線 九州自動車道（小倉南～八幡）			——
工種	管理用平面図		——
名称	KP.23.980~KP.24.780 STA.240+00~STA.248+00	縮尺 1/1000	7 15
西日本高速道路（株）　九州支社			

調整年月	備考
承認 2005年 6月	

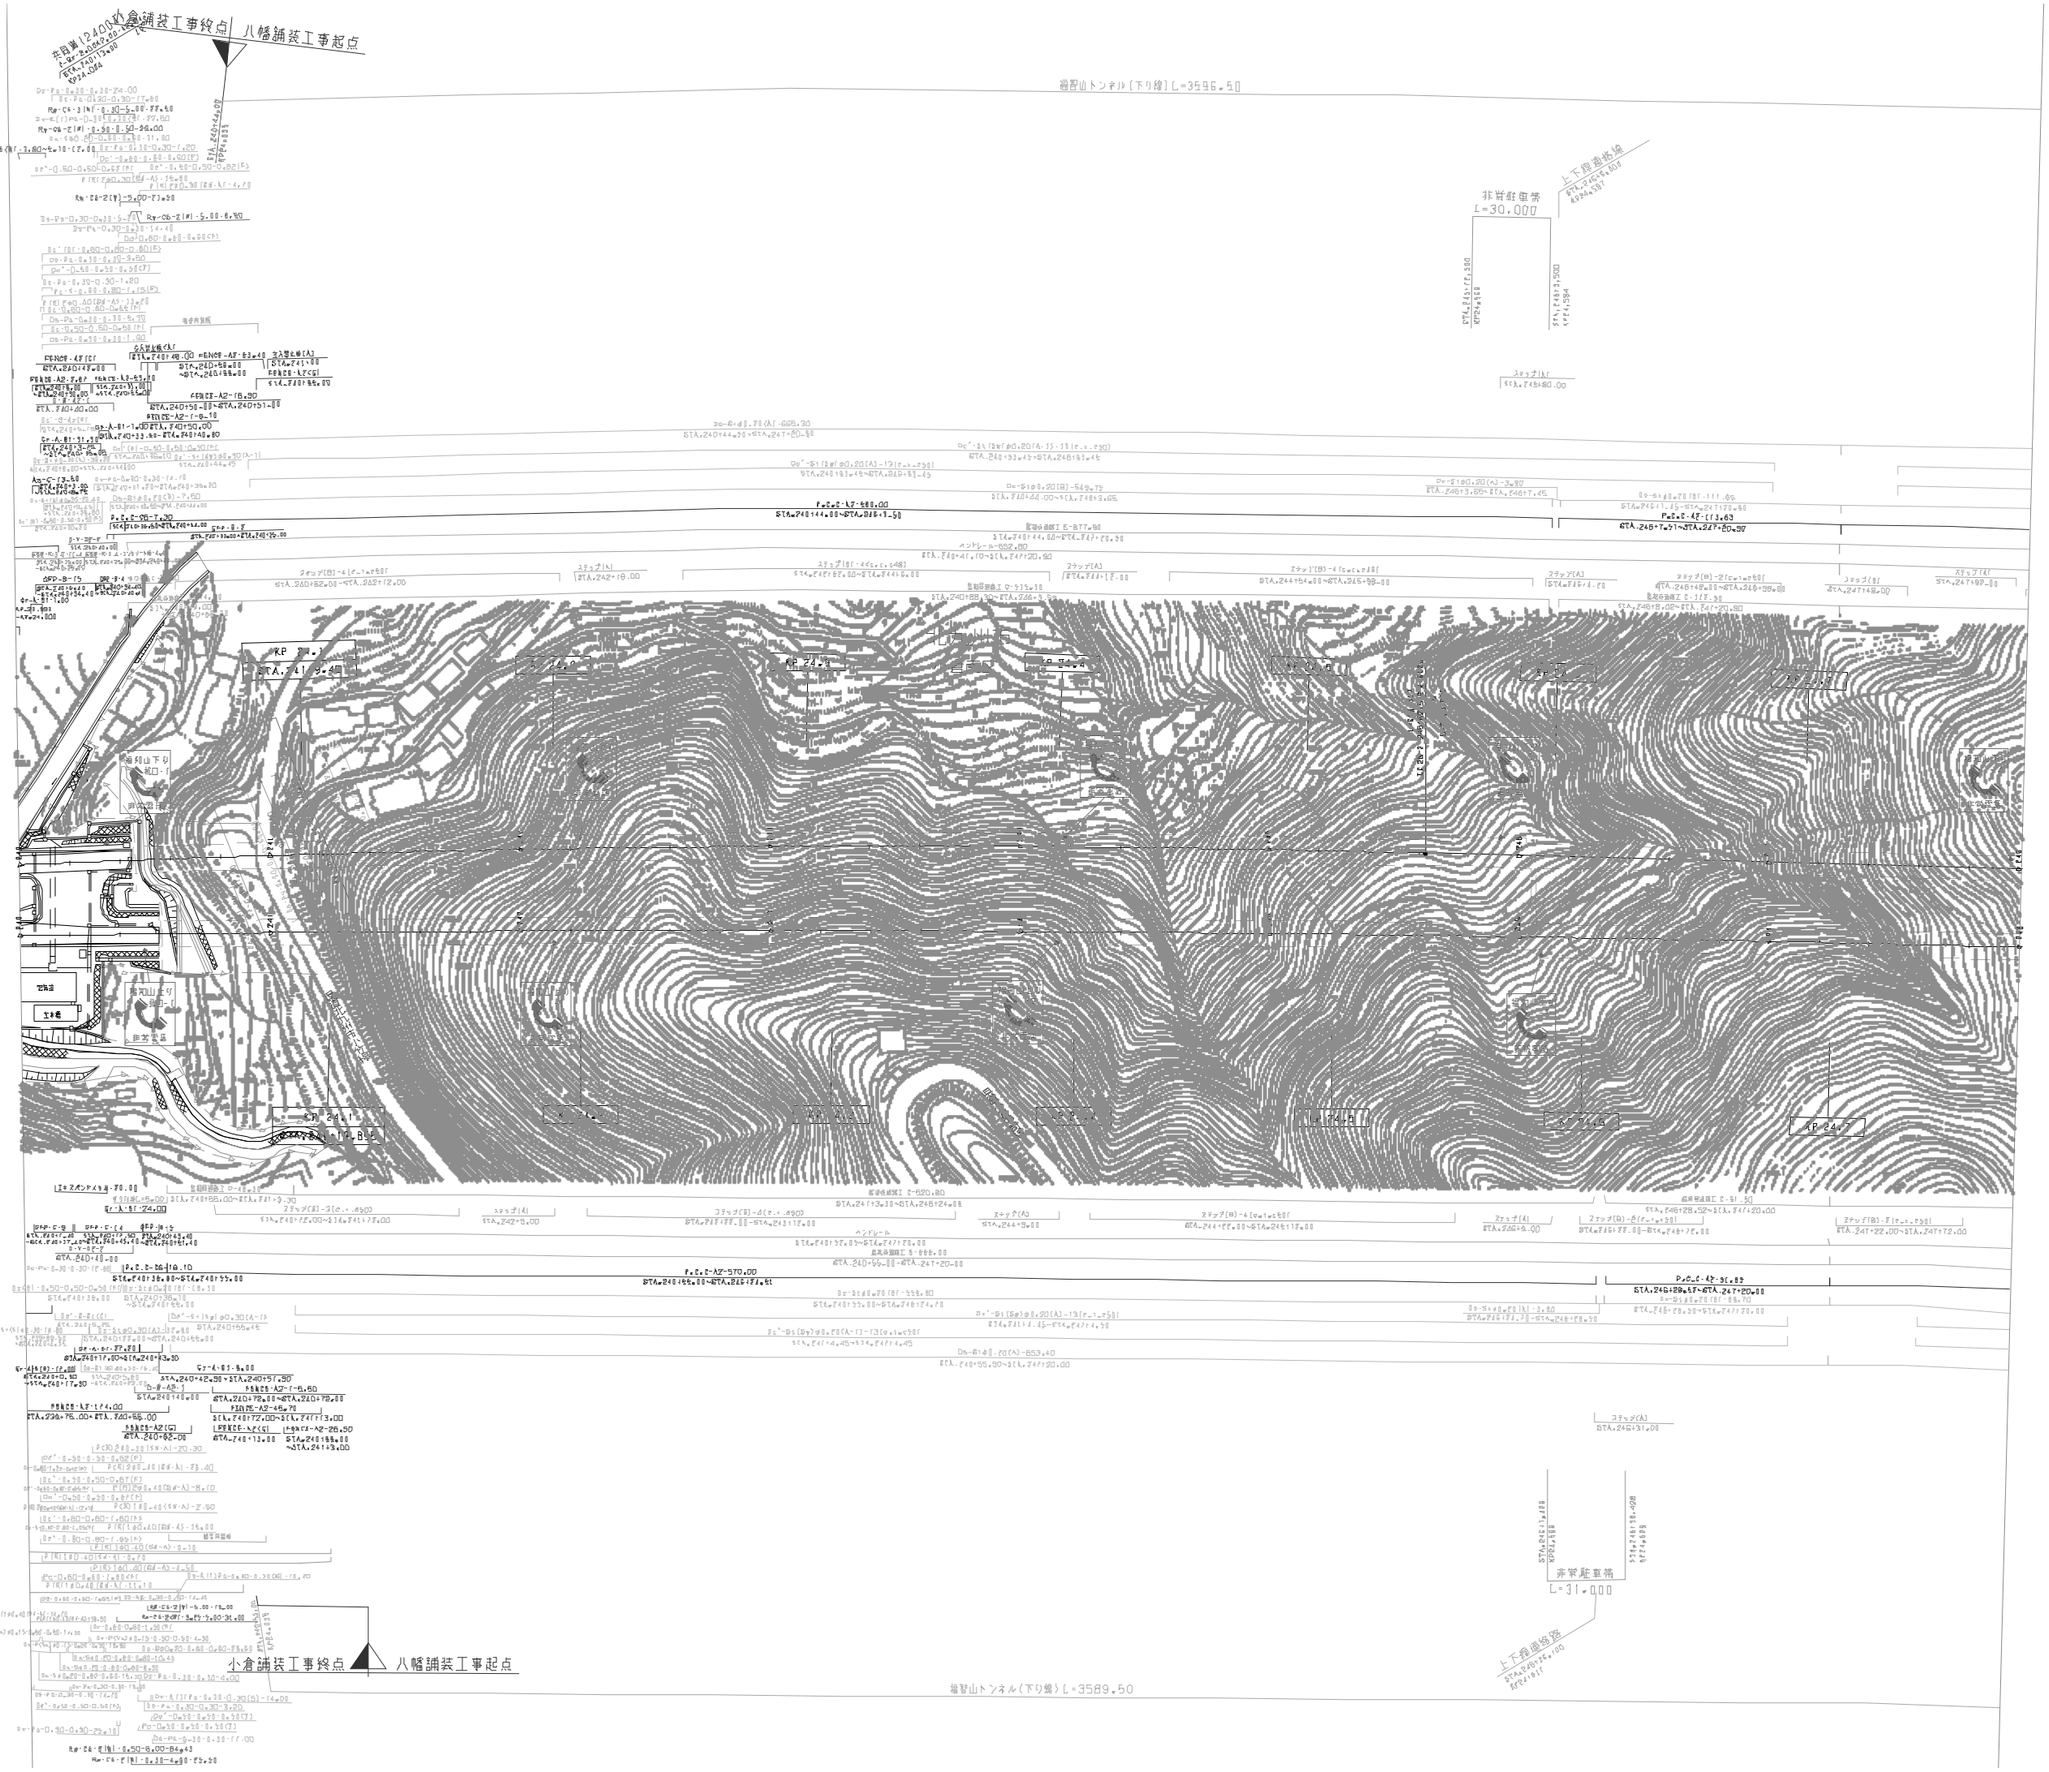

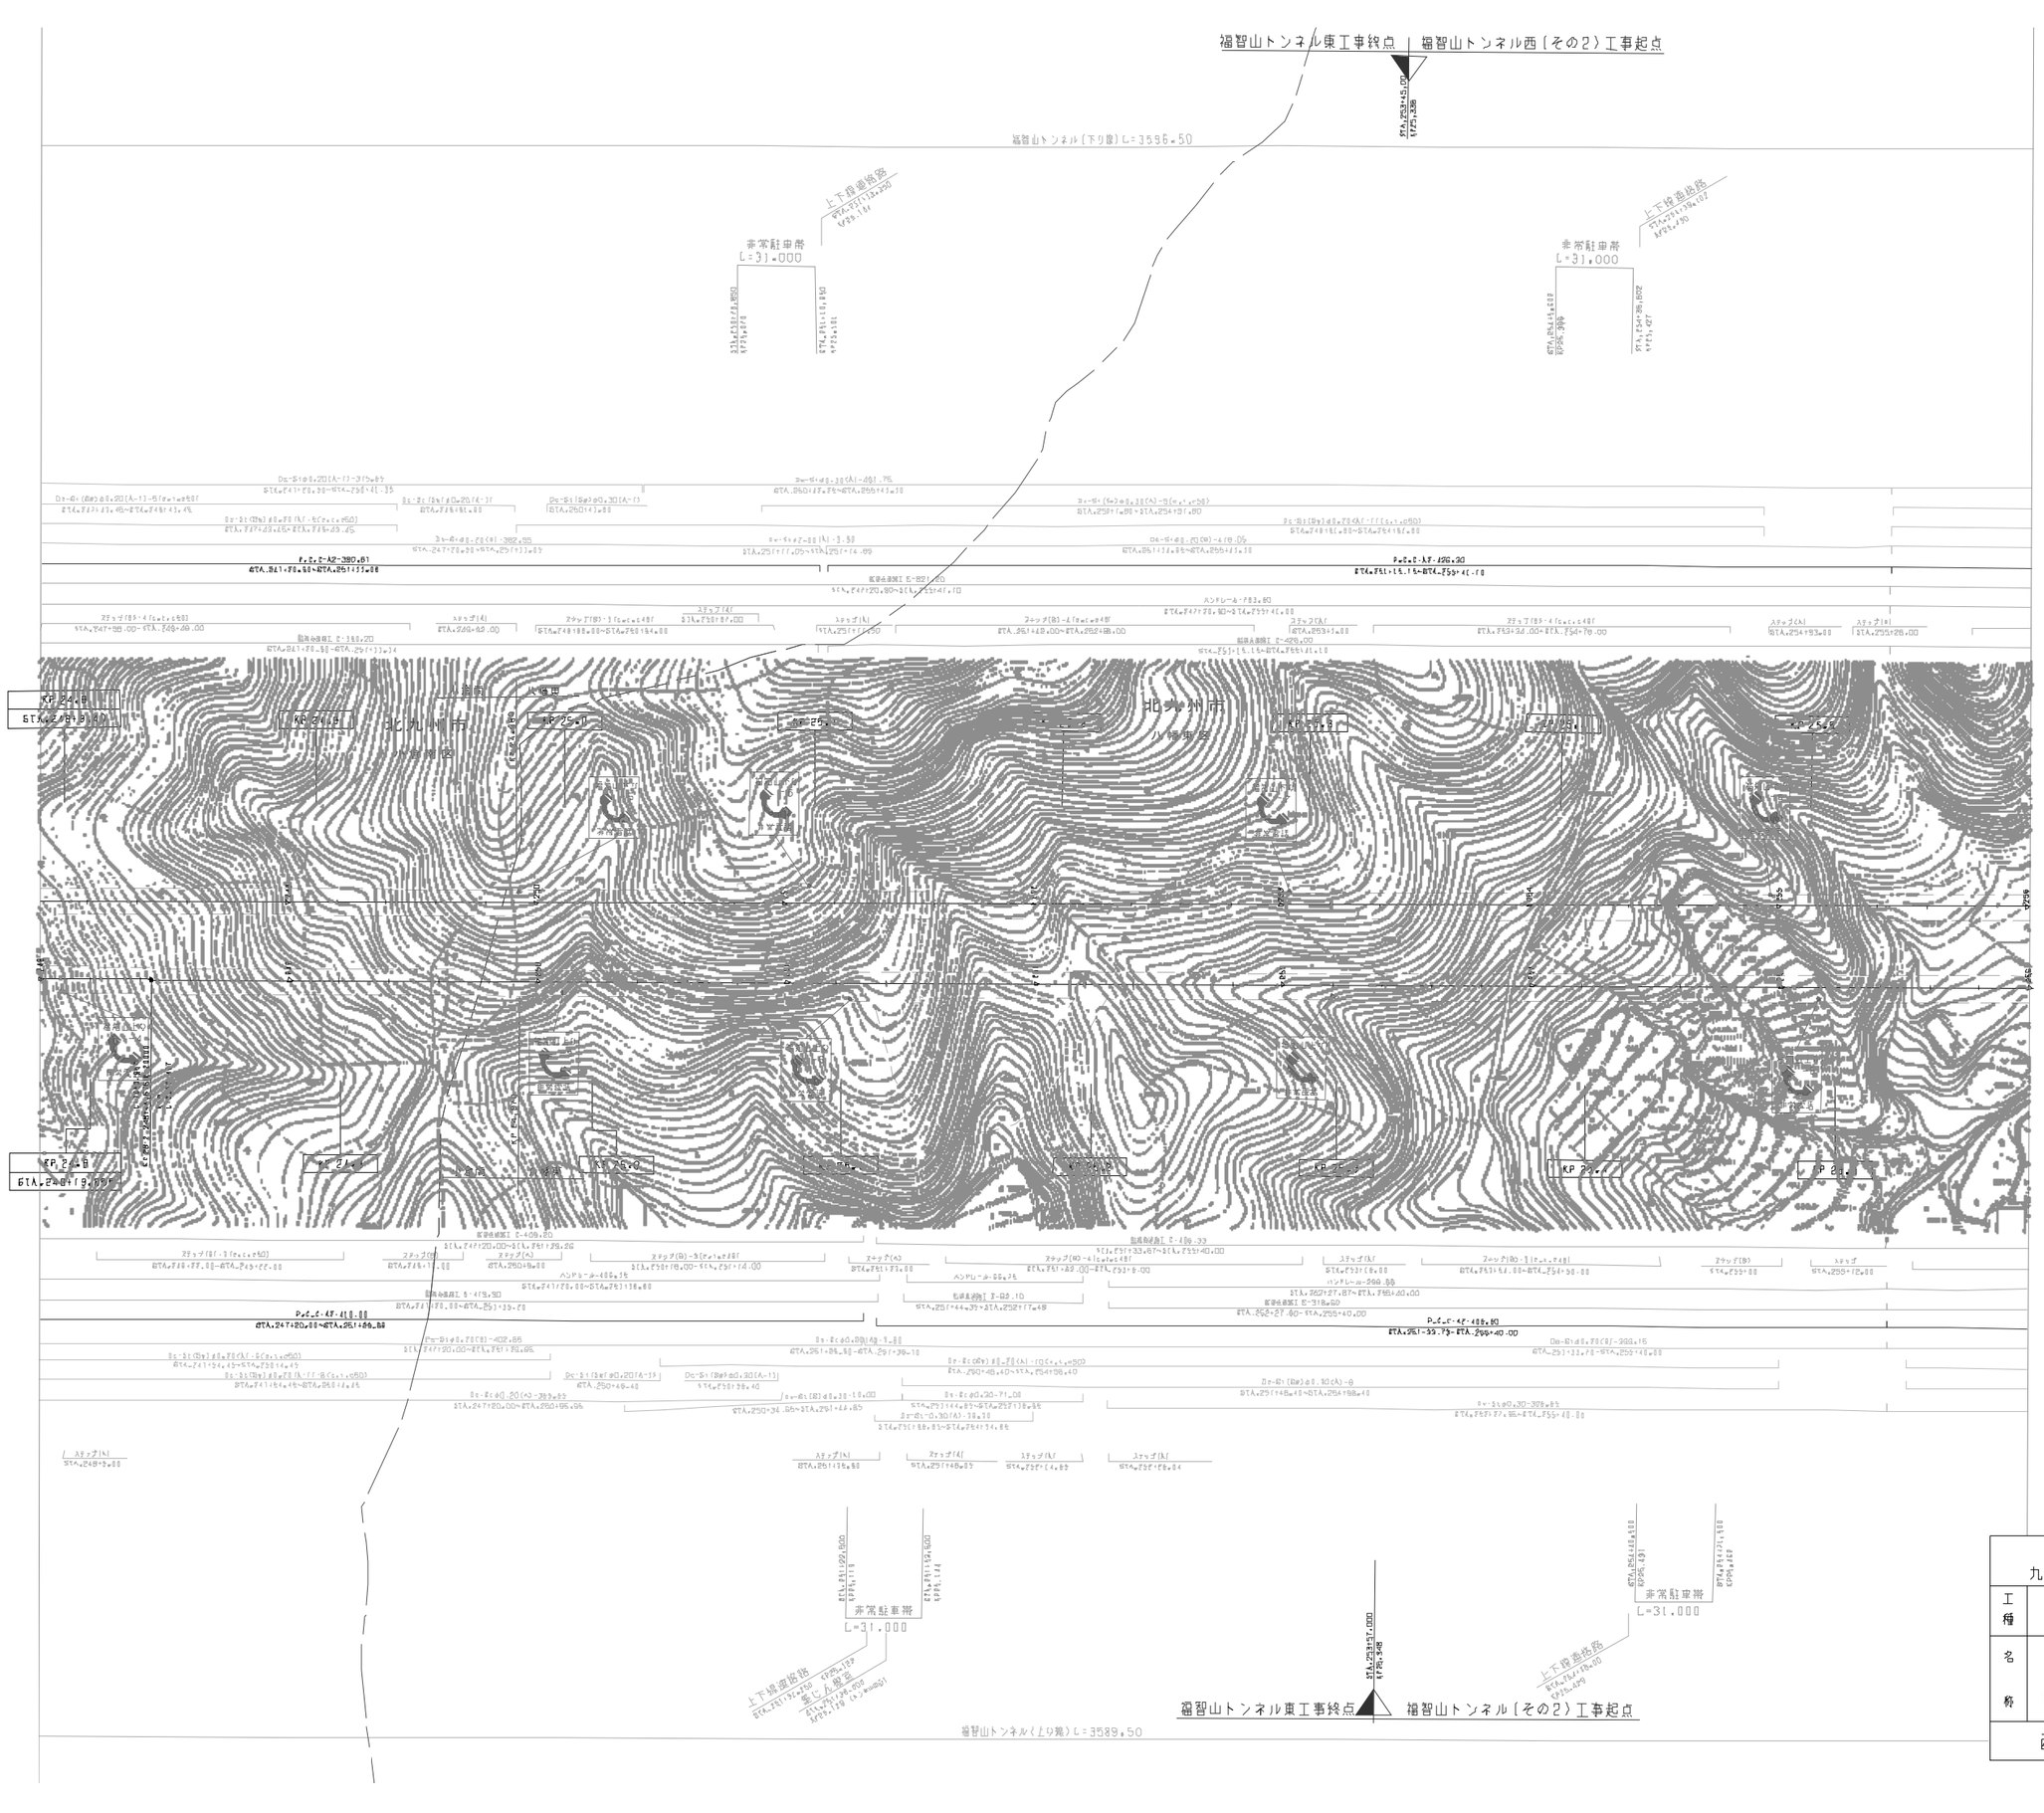

調整年月	摘要
第1回 2005年 6月	

九州縦貫自動車道鹿児島線 九州自動車道（小倉南～八幡）			——
工種	管理用平面図		——
名称	KP24.780～KP.25.580 STA.248+00～STA.256+00	縮尺 1/1000	8 15
西日本高速道路（株） 九州支社			

調査年月	摘要
第1回 2005年 6月	

九州縦貫自動車道鹿児島線 九州自動車道（小倉南～八幡）			——
工種	管理用平面図		——
名称	KP.25.580～KP.26.380 STA.256+00～STA.264+00	縮尺 1/1000	9/15
西日本高速道路（株） 九州支社			

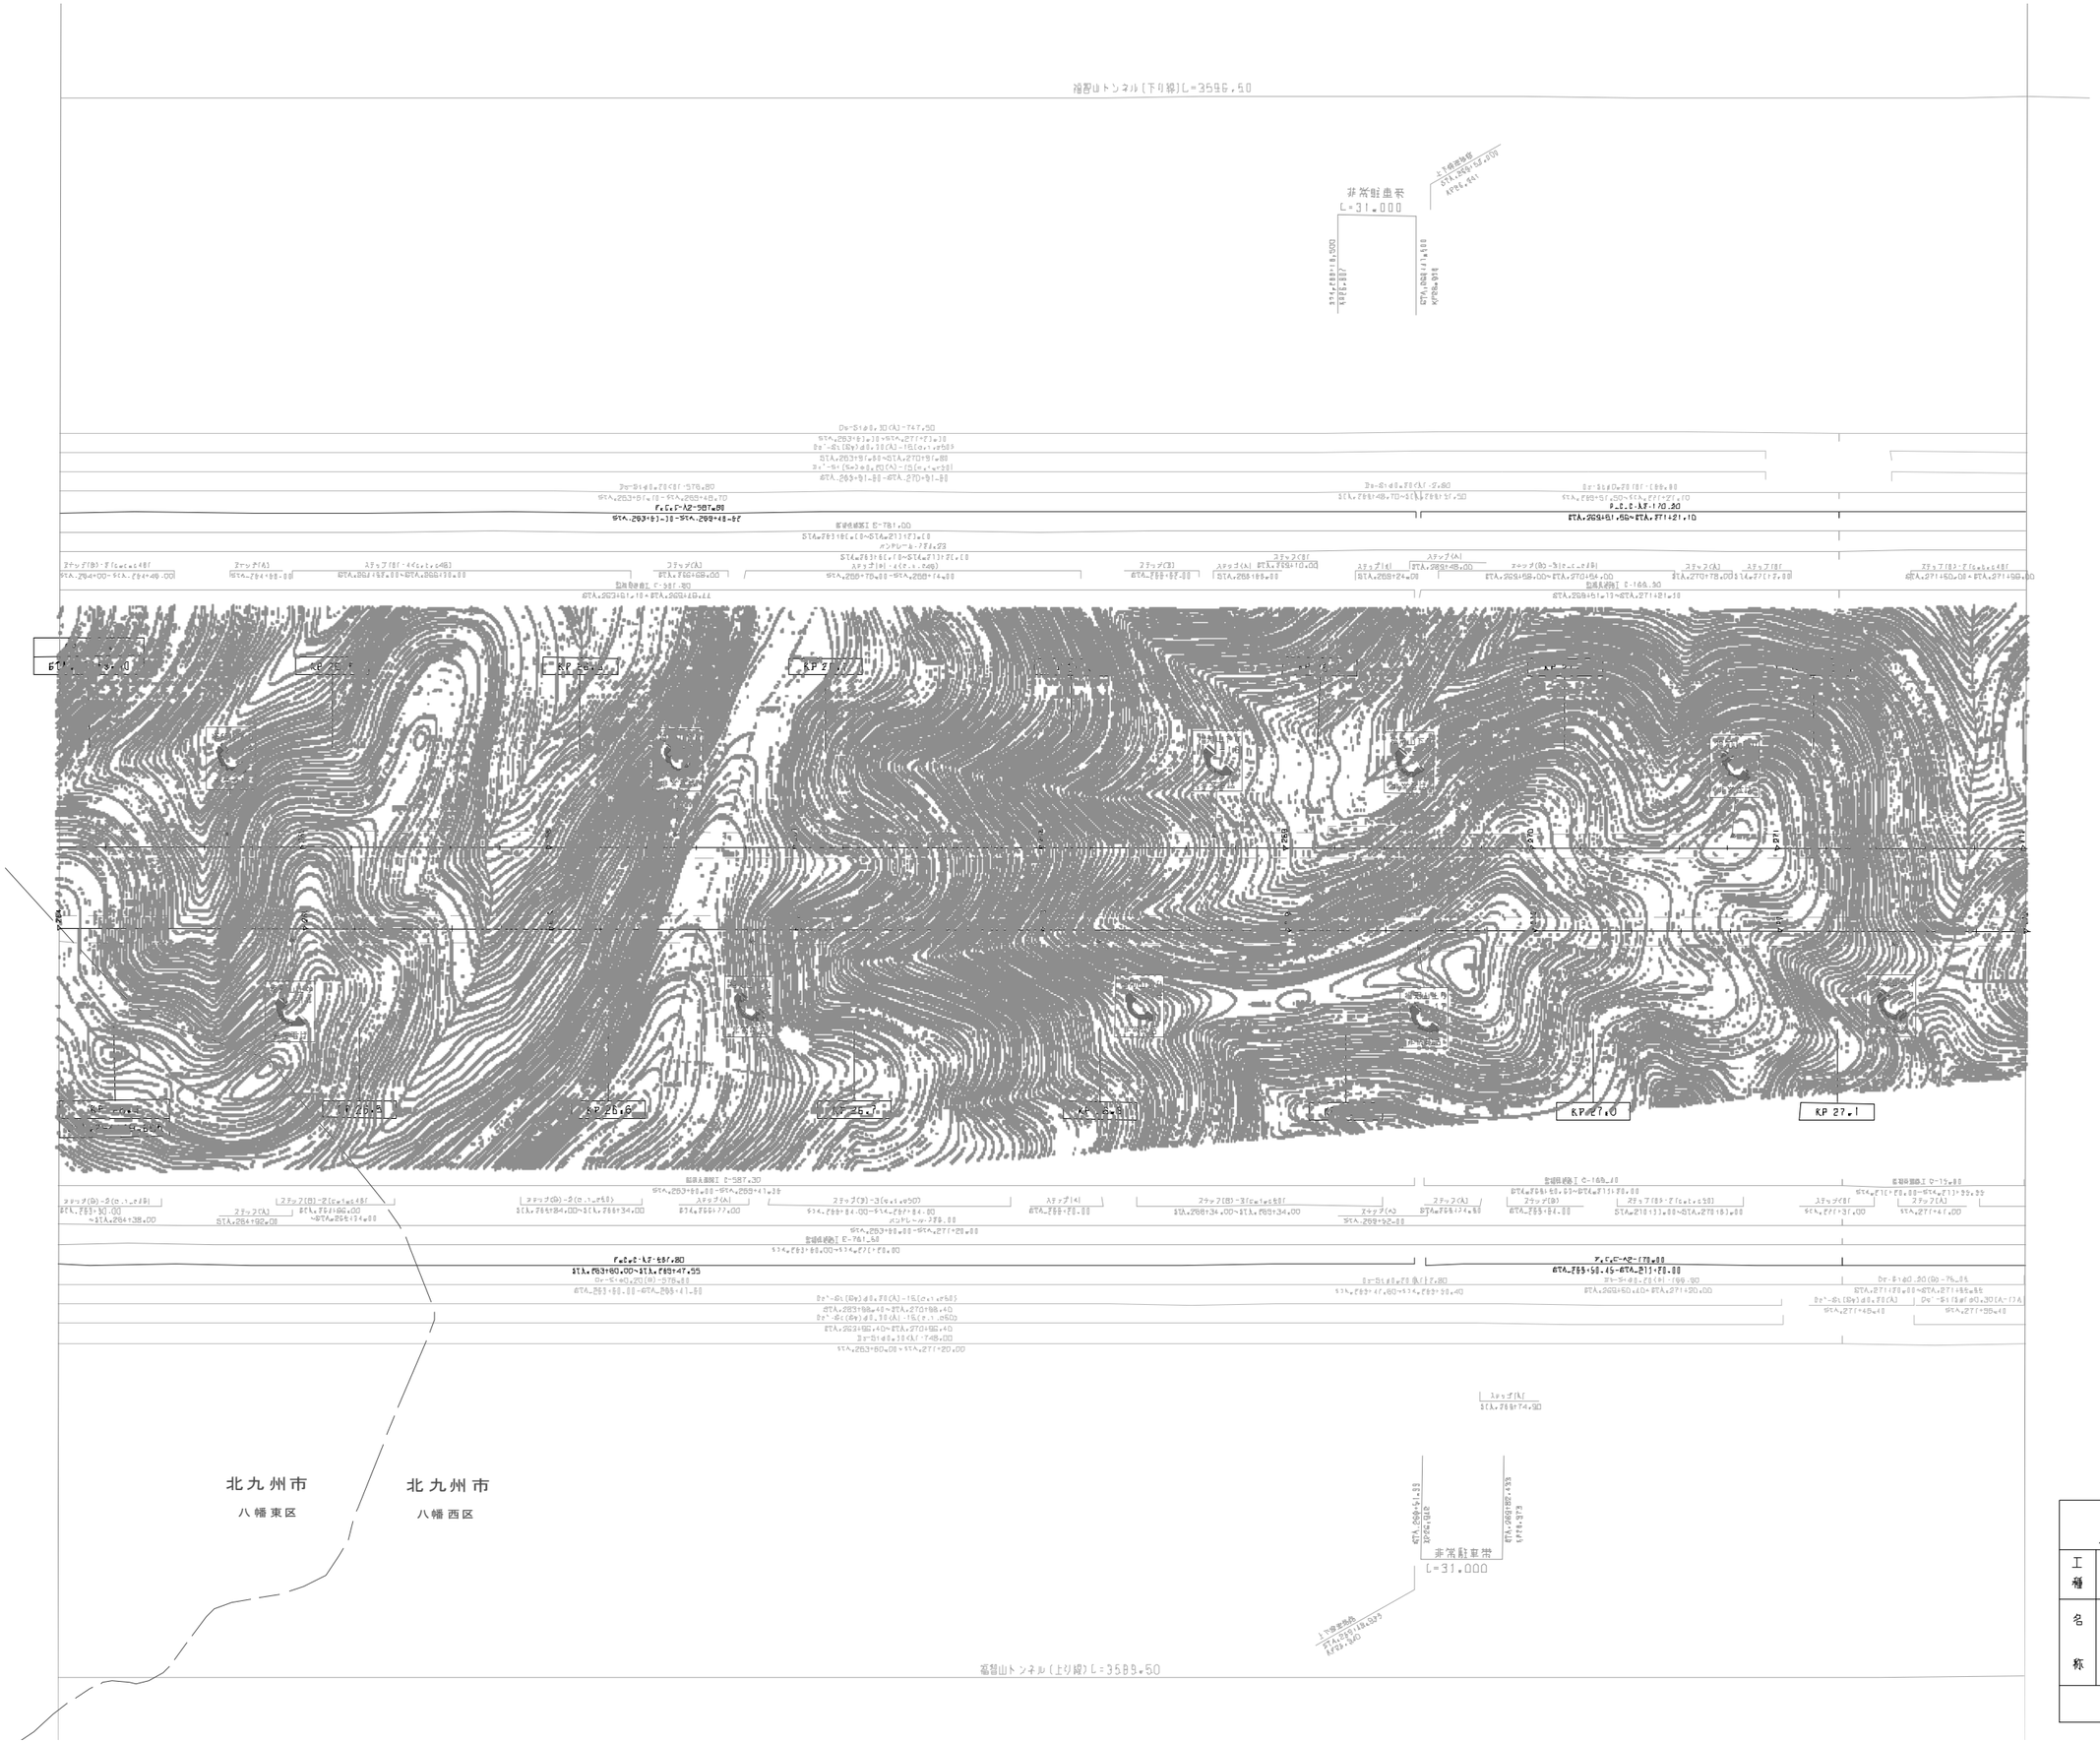

訂 整 年 月	摘 要
第1回 2005年 6月	

九州縦貫自動車道鹿児島線 九州自動車道（小倉南～八幡）			——
工種	管 理 用 平 面 図		——
名称	KP.26.380~KP.27.180 STA.264+00~STA.272+00	縮尺 1/1000	10 15
西日本高速道路（株） 九州支社			

九州縦貫自動車道鹿児島線 九州自動車道（小倉南～八幡）		—
工種	管理用平面図	—
名称	KP.27.180～KP.27.980 STA.272+00～STA.280+00	縮尺 1/1,000
西日本高速道路（株） 九州支社		11/15

竣工図	2006年 6月	

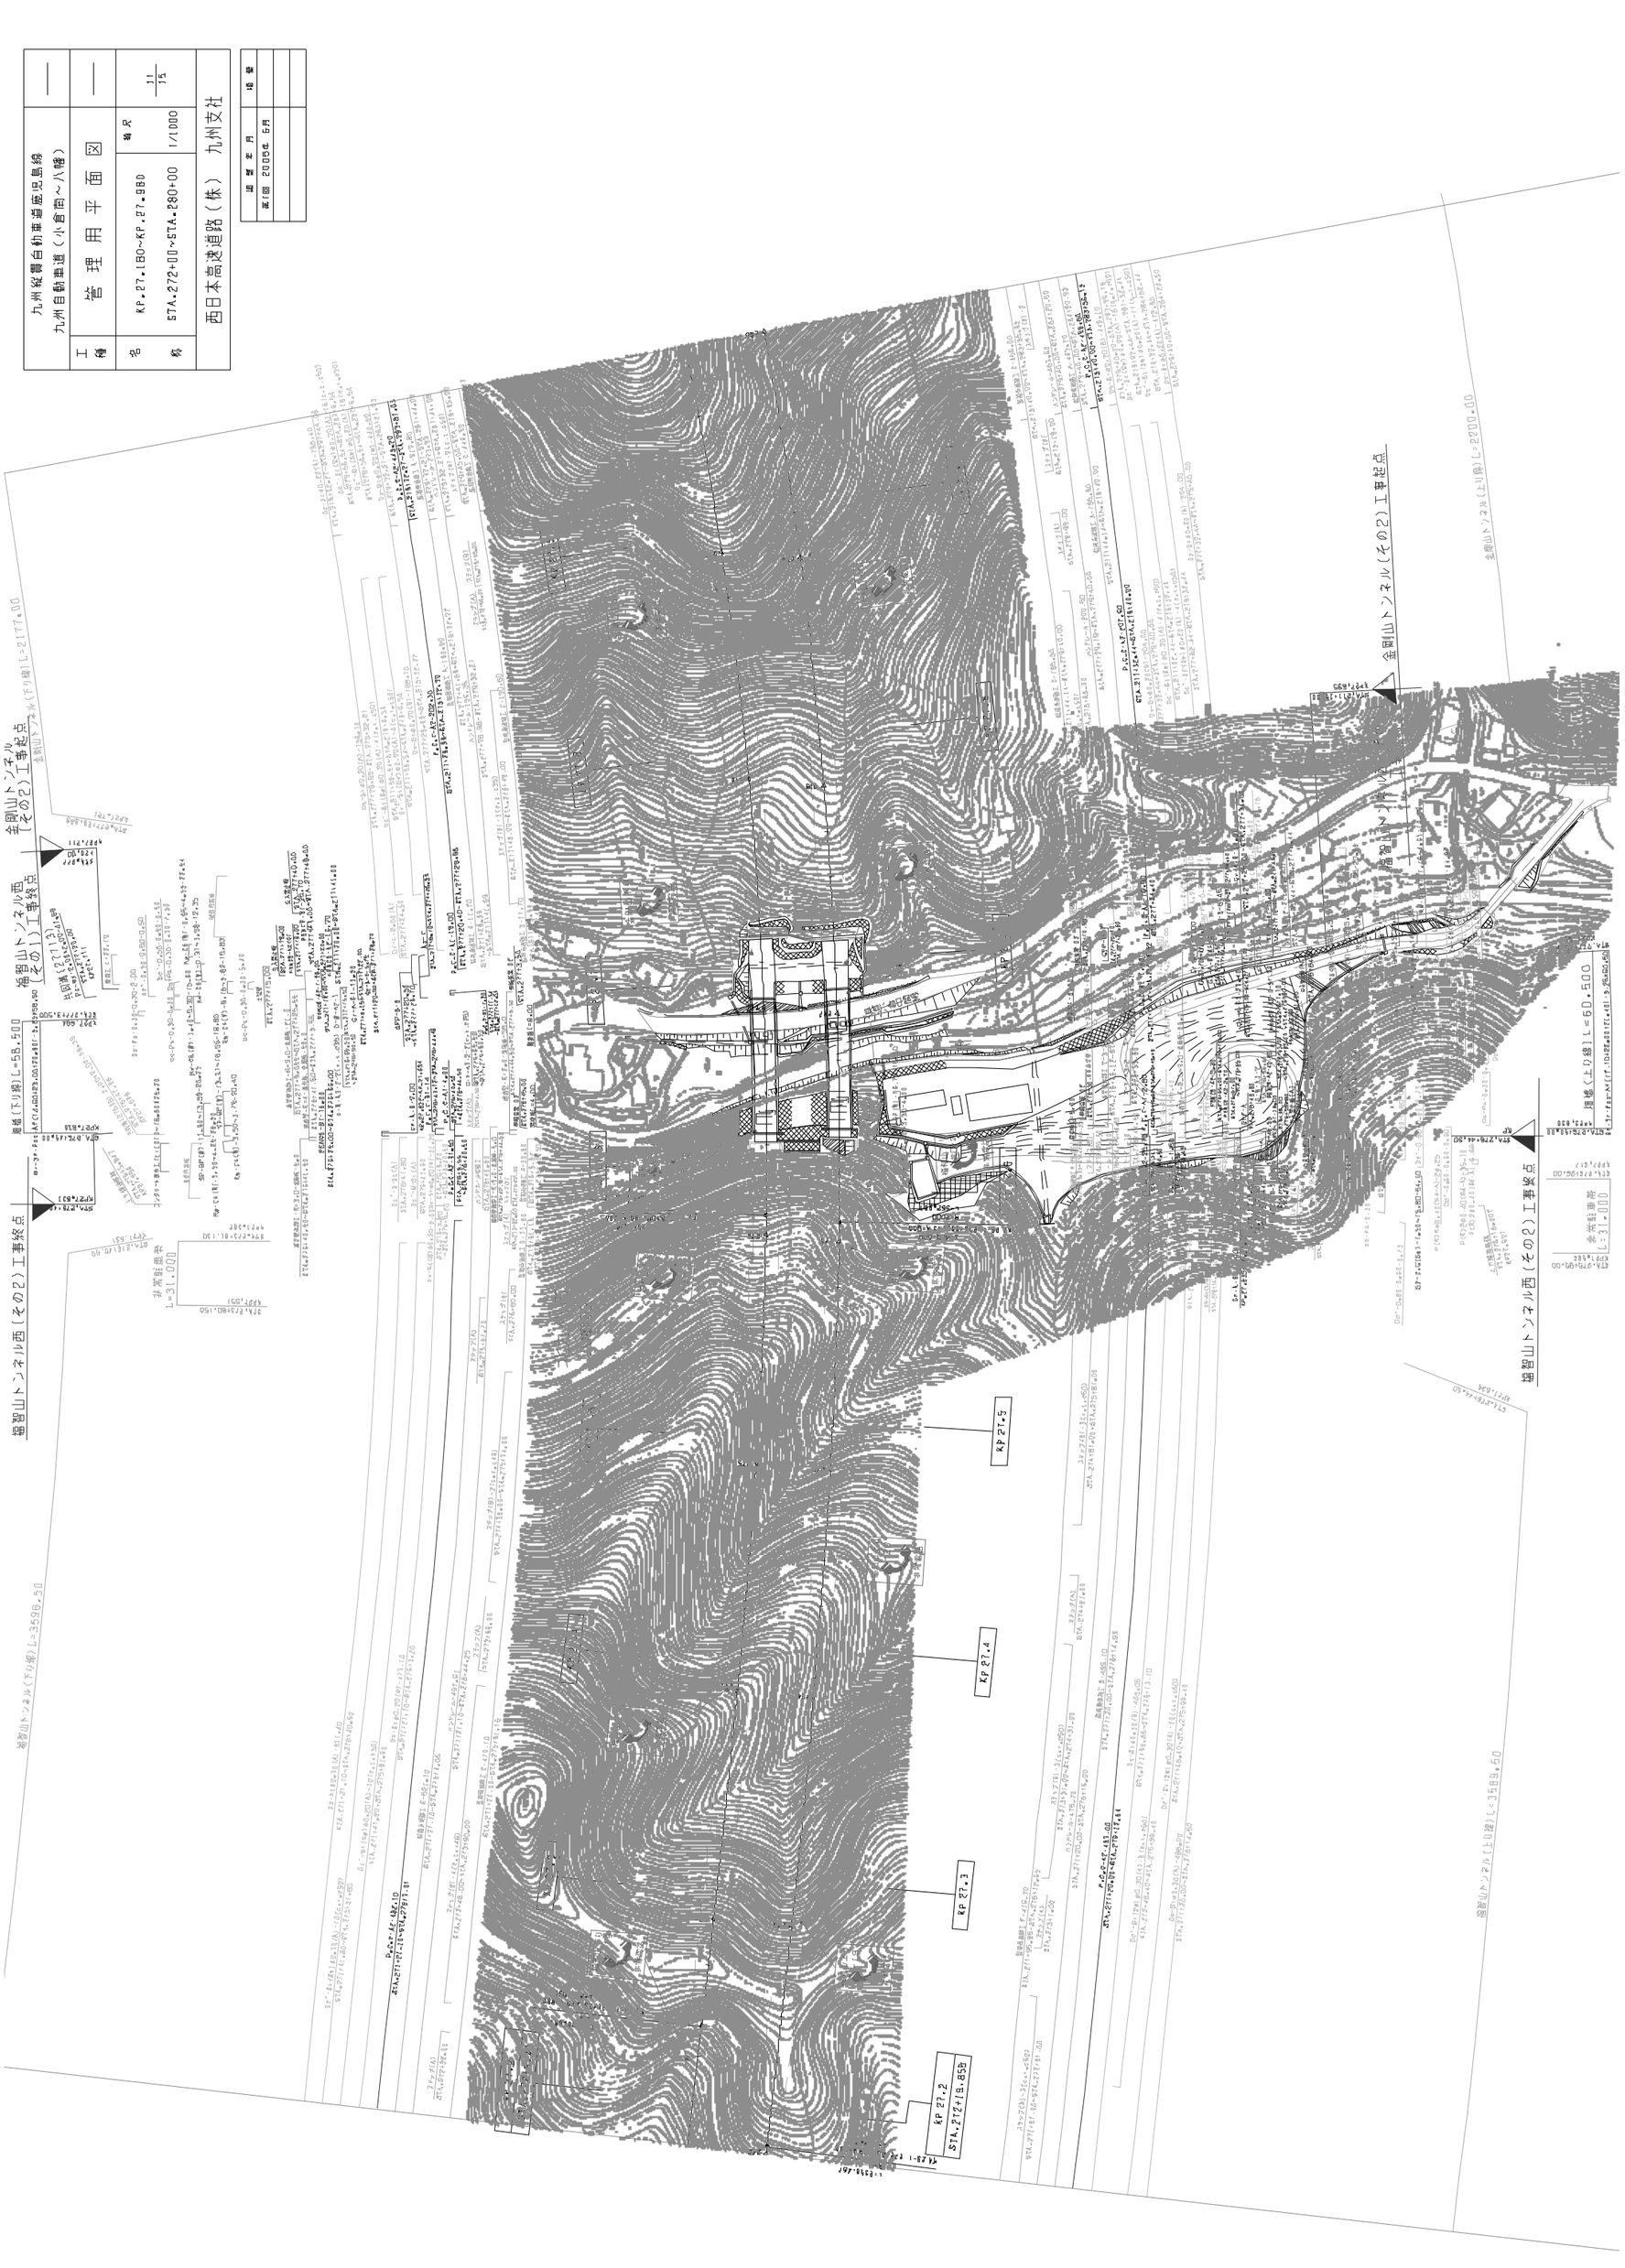

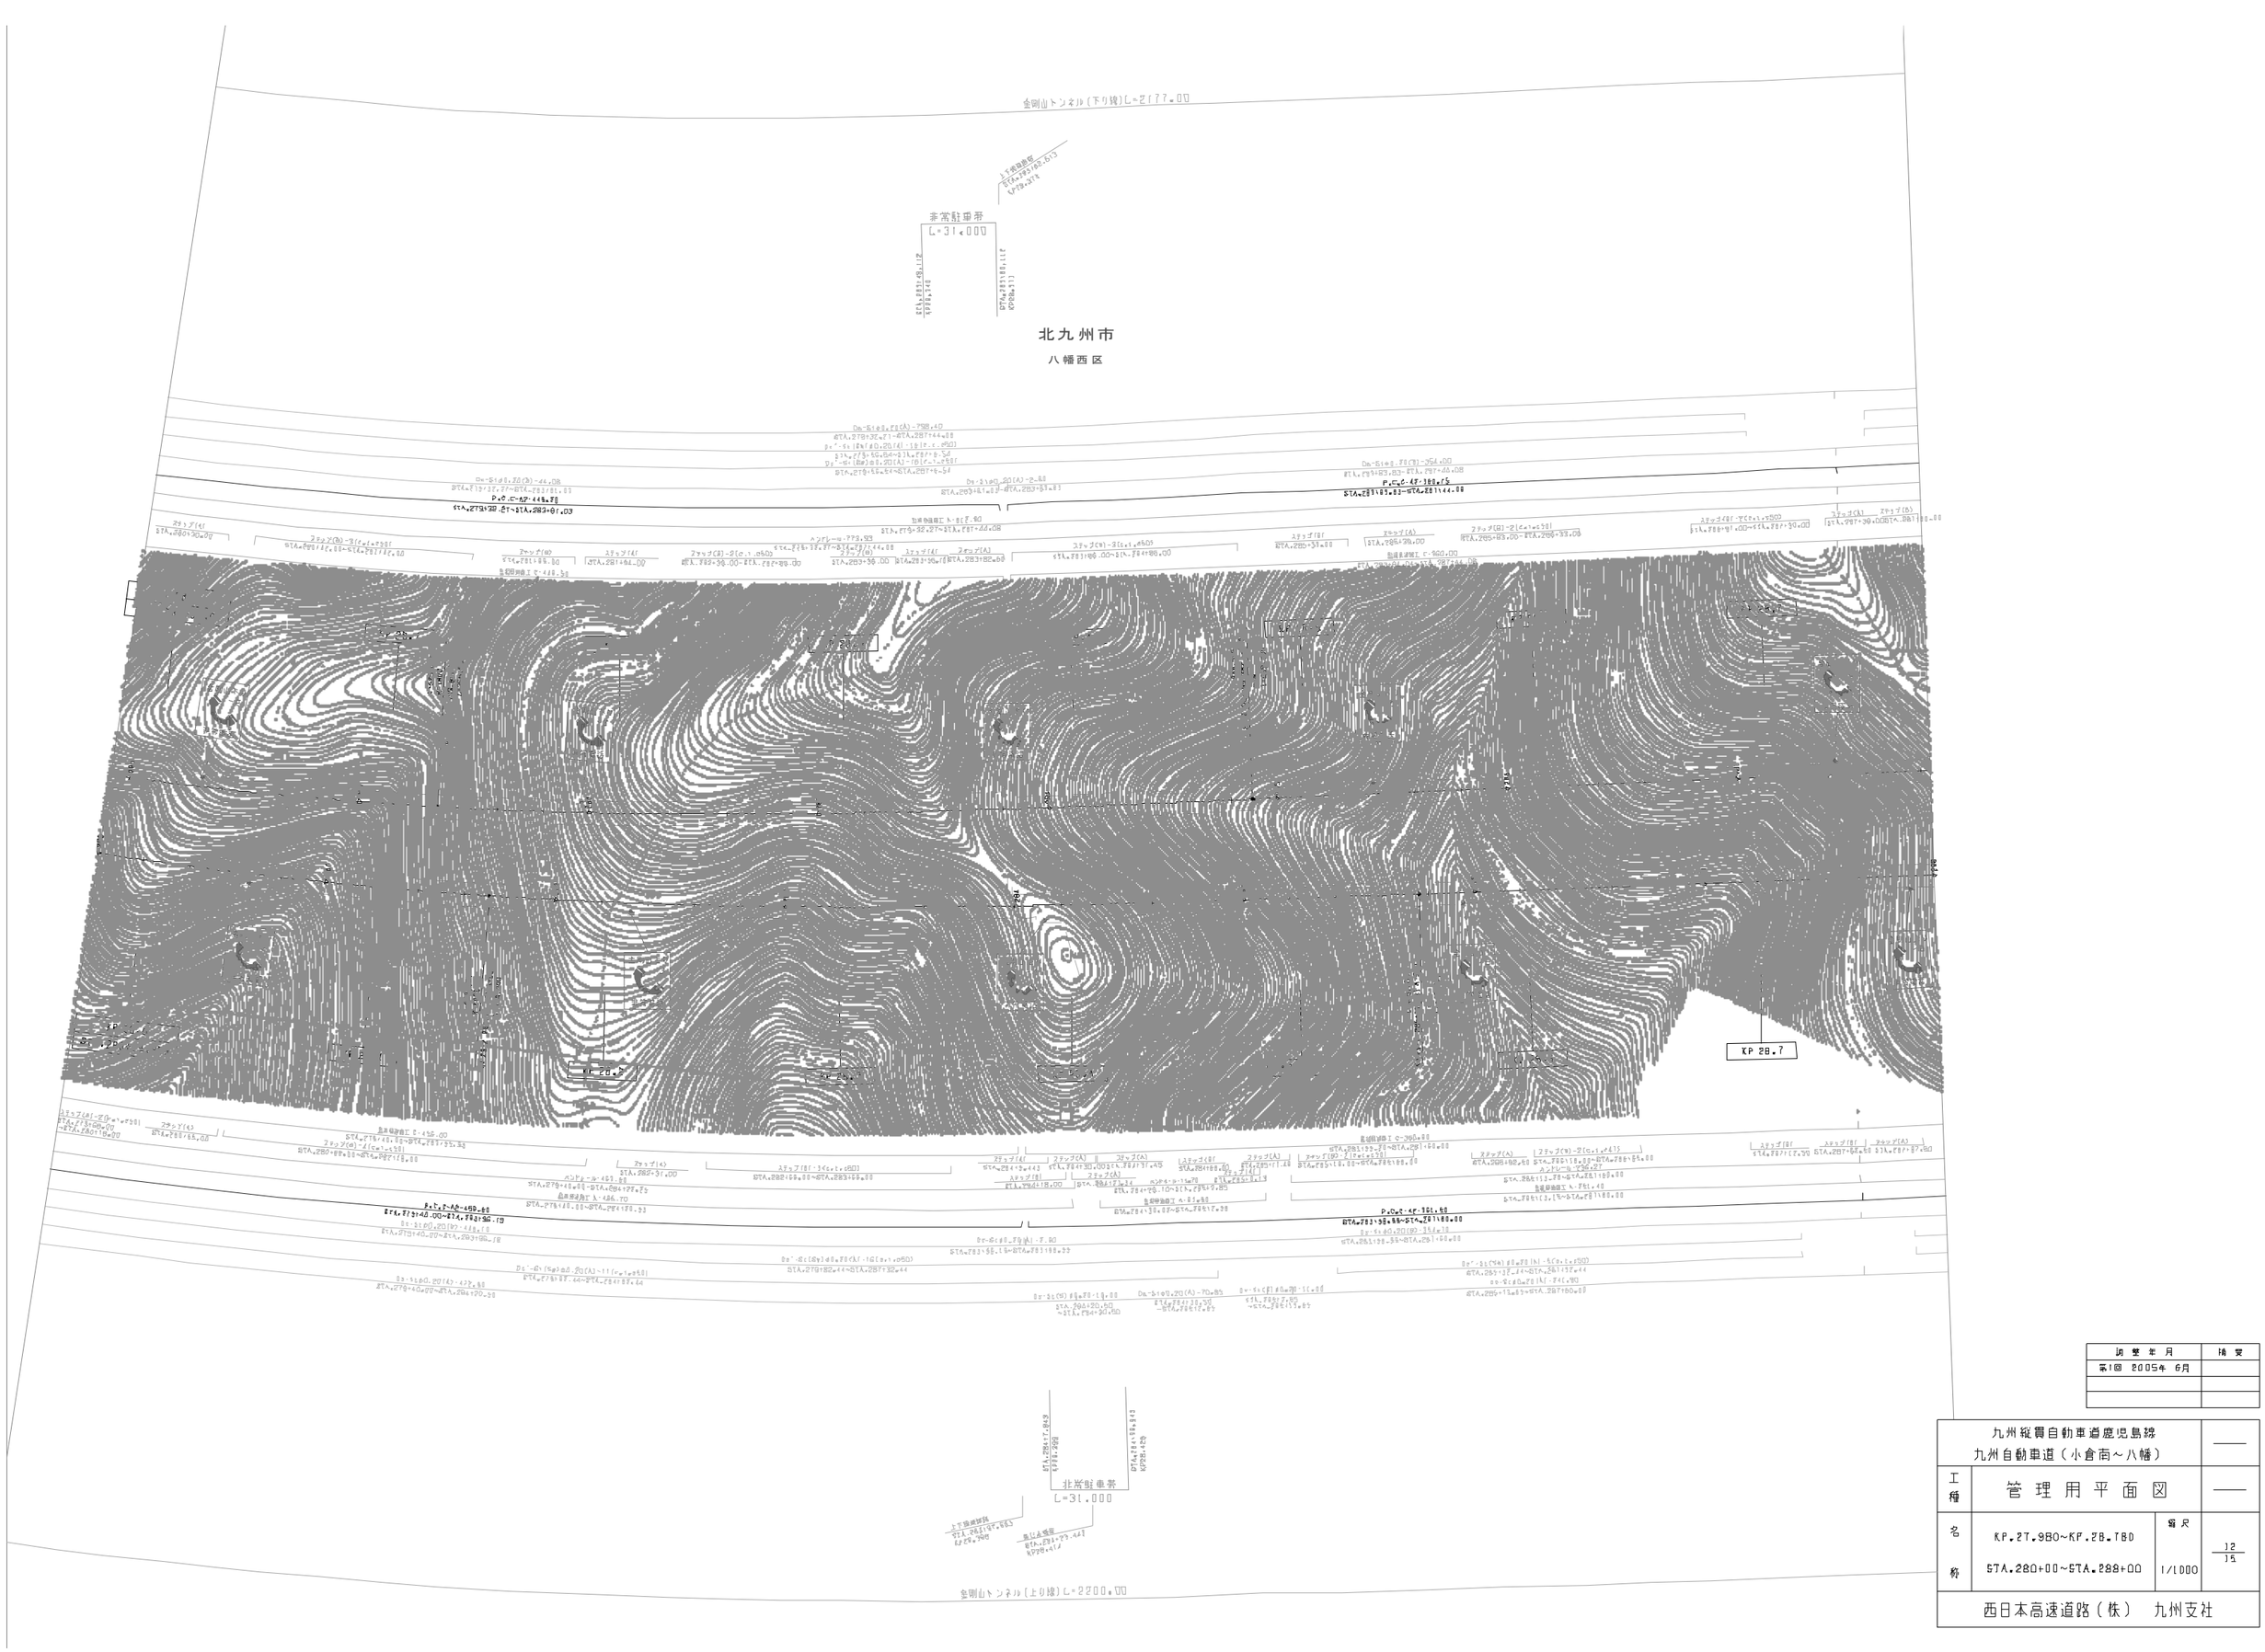

訂正年月	摘要
第1回 2005年 6月	

九州縦貫自動車道鹿児島線 九州自動車道（小倉南～八幡）			——
工種	管理用平面図		——
名称	KP.27.980～KP.28.780 STA.280+00～STA.288+00	縮尺 1/1000	12 15
西日本高速道路（株） 九州支社			

金剛山トンネル（その１）工事起点

金剛山トンネル（下り線）L=2177.00

非常駐車帯
L=31.000

北九州市
八幡西区

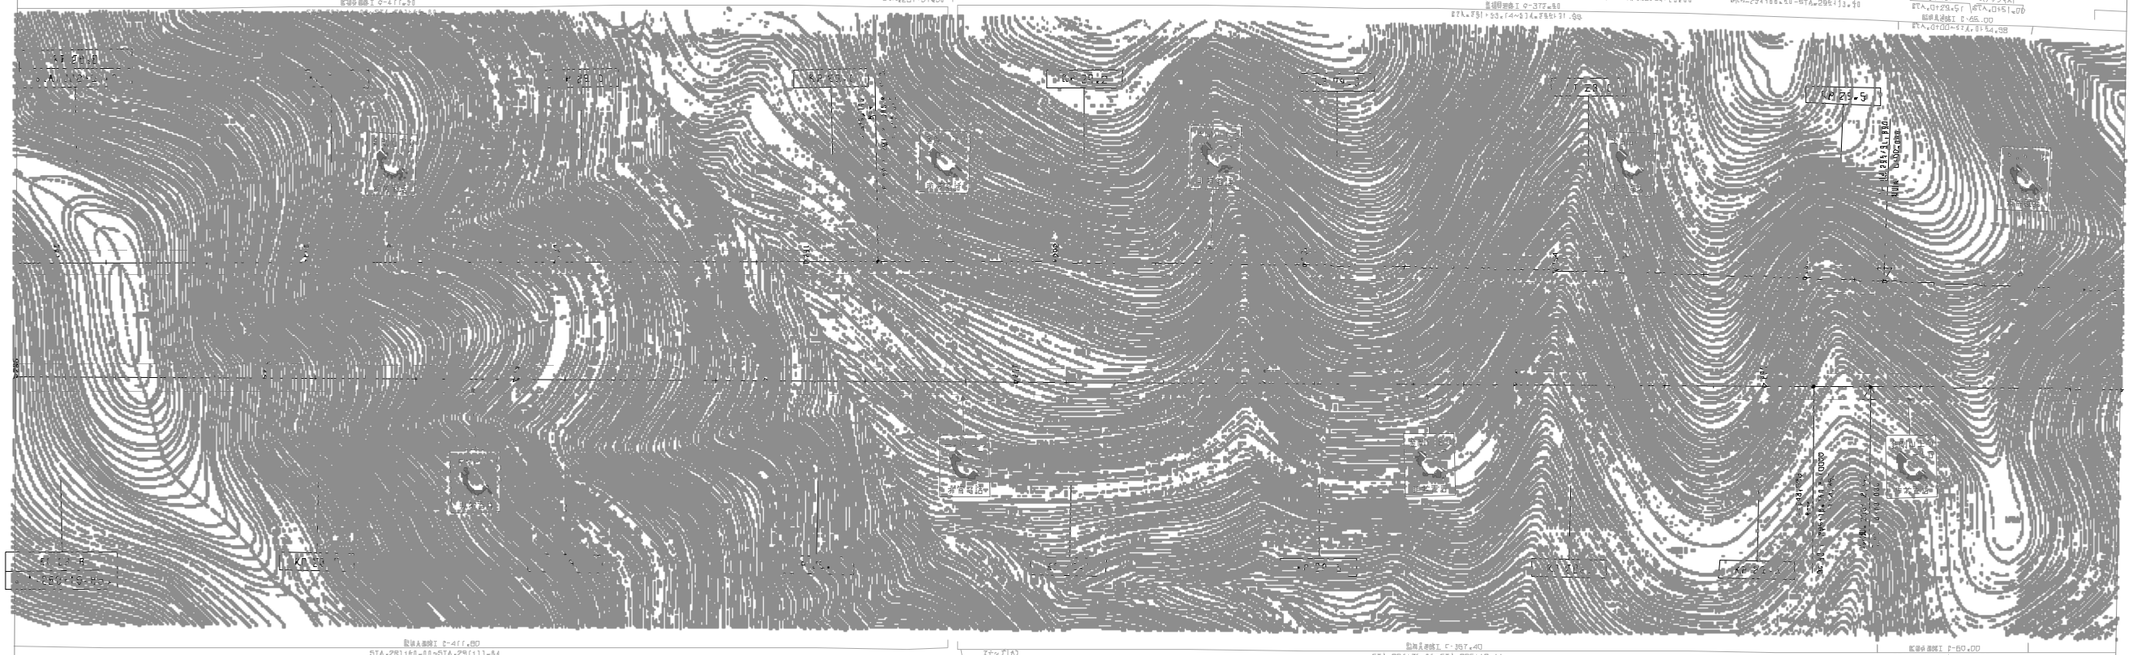

金剛山トンネル（その１）工事起点

非常駐車帯
L=31.000

金剛山トンネル（上り線）L=2200.00

訂 整 年 月	摘 要
第1回 2005年 6月	

九州縦貫自動車道鹿児島線 九州自動車道（小倉南～八幡）			——
工種	管 理 用 平 面 図		——
名称	KP.28.780~KP.29.623 STA.288+00~STA.1+00	縮尺 1/1000	13 15
西日本高速道路（株） 九州支社			

調整年月	摘要
第1回 2005年 6月	
第2回 2020年 5月	
第3回 2023年 6月	

九州縦貫自動車道鹿児島線 九州自動車道（小倉南～八幡）			——
工種	管理用平面図		——
名称	KP.29.623～KP.30.423 STA.1+00～STA.9+00	縮尺 1/1000	14 15
西日本高速道路（株） 九州支社			

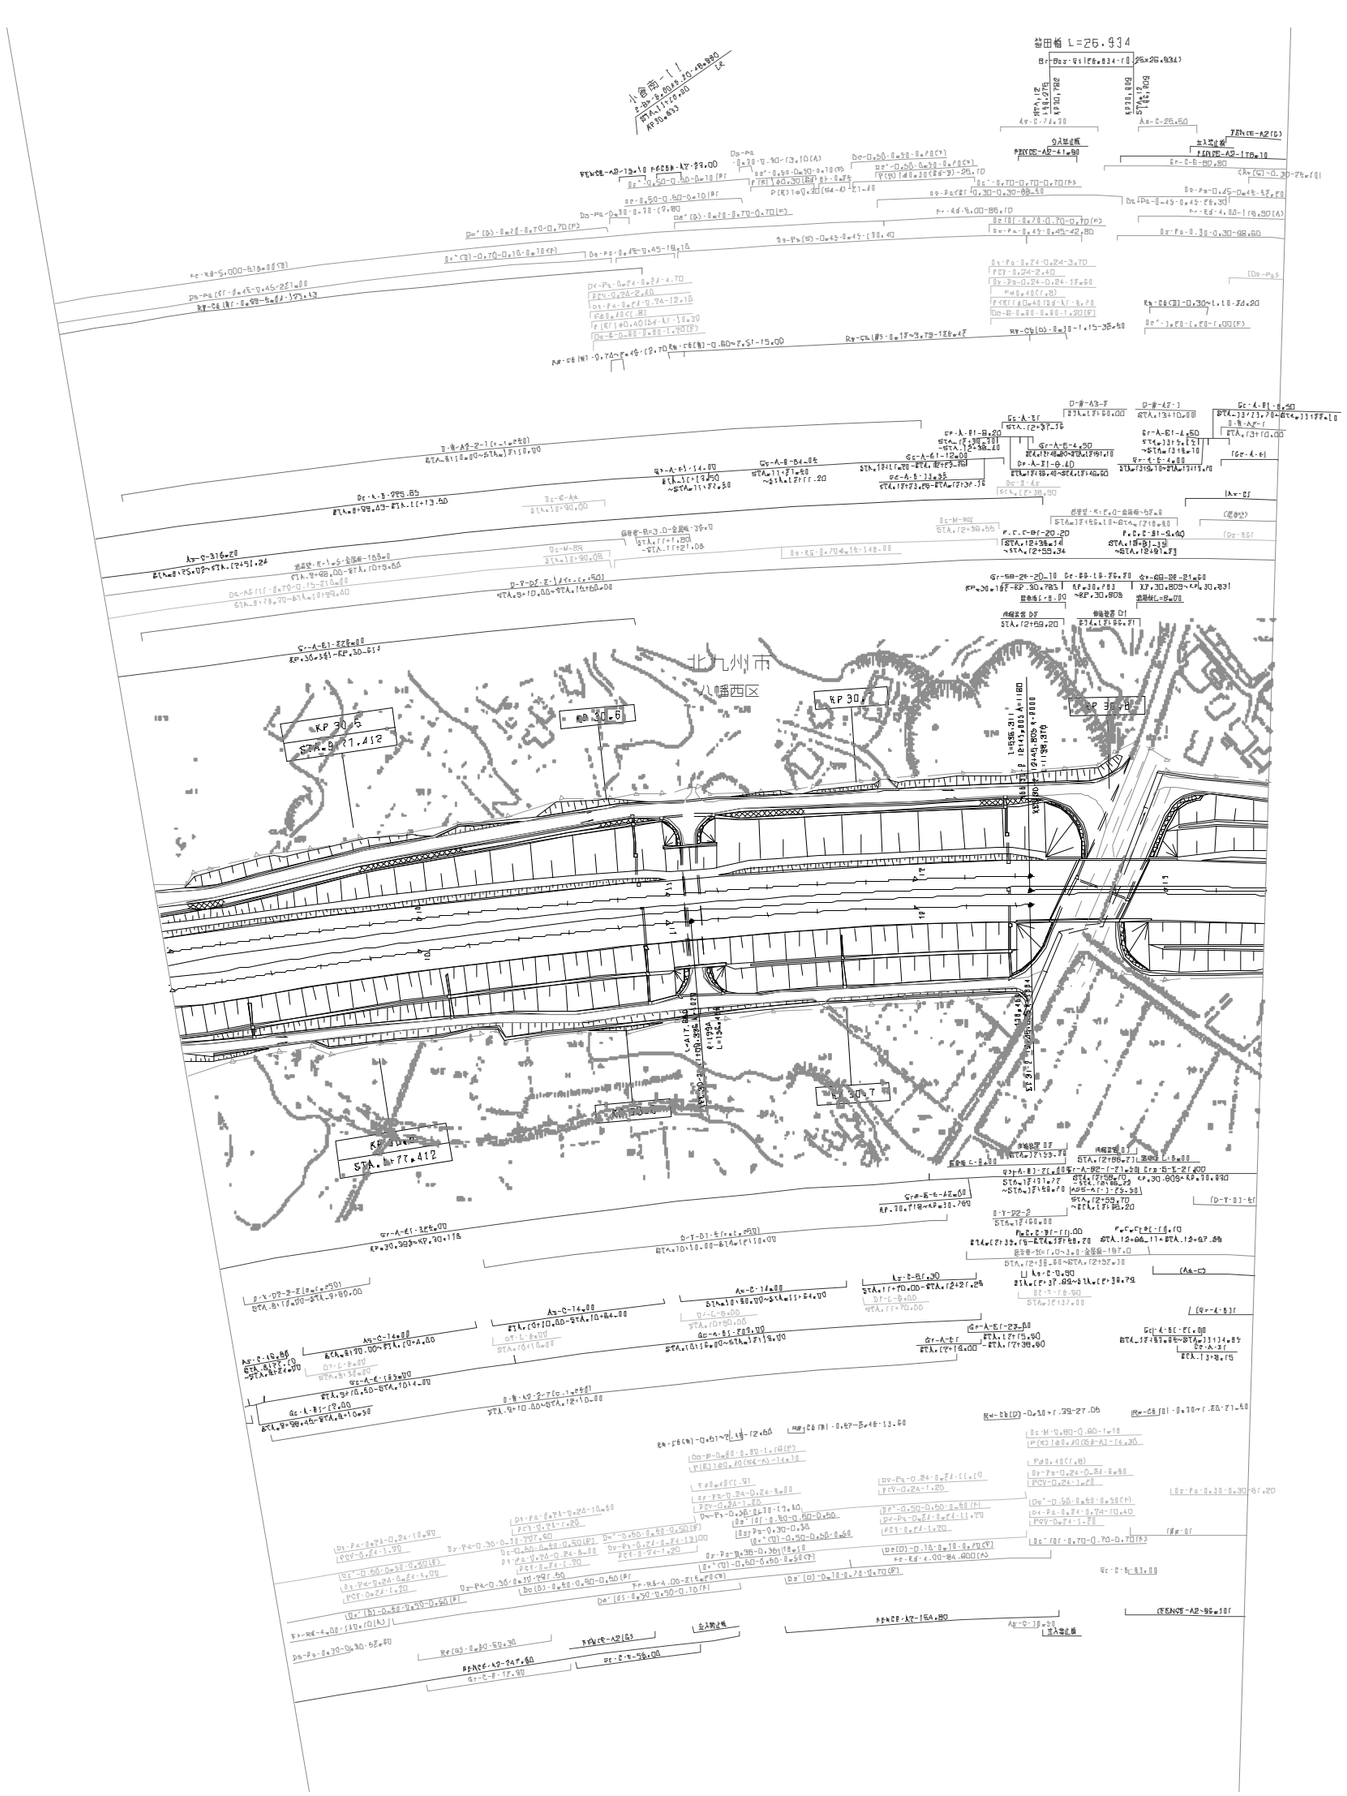

調査年月	摘要
第1回 2005年 6月	
第2回 2022年 8月	

九州縦貫自動車道鹿児島線 九州自動車道（小倉南～八幡）			——
工種	管理用平面図		——
名称	KP.30.423~KP.30.863 STA. 9+00~STA.13+40	縮尺 1/1000	15 15
西日本高速道路（株） 九州支社			

小倉南～八幡完成図縮尺 1/1,000
八幡舗装工事界点
金剛山トンネル（その2）工事区

訂正年月	摘要
第1回 2006年 6月	
第2回 2018年 11月	
第3回 2022年 6月	
第4回 2023年 6月	

九州縦貫自動車道鹿児島線 九州自動車道（八幡～太宰府）		——
工種	管理用平面図	——
名称	(中分) 八幡ﾋﾟｸﾁ(1) KP.30.863~KP.31.783 STA.13+40~STA.22+60	縮尺 1/1000
西日本高速道路（株） 九州支社		

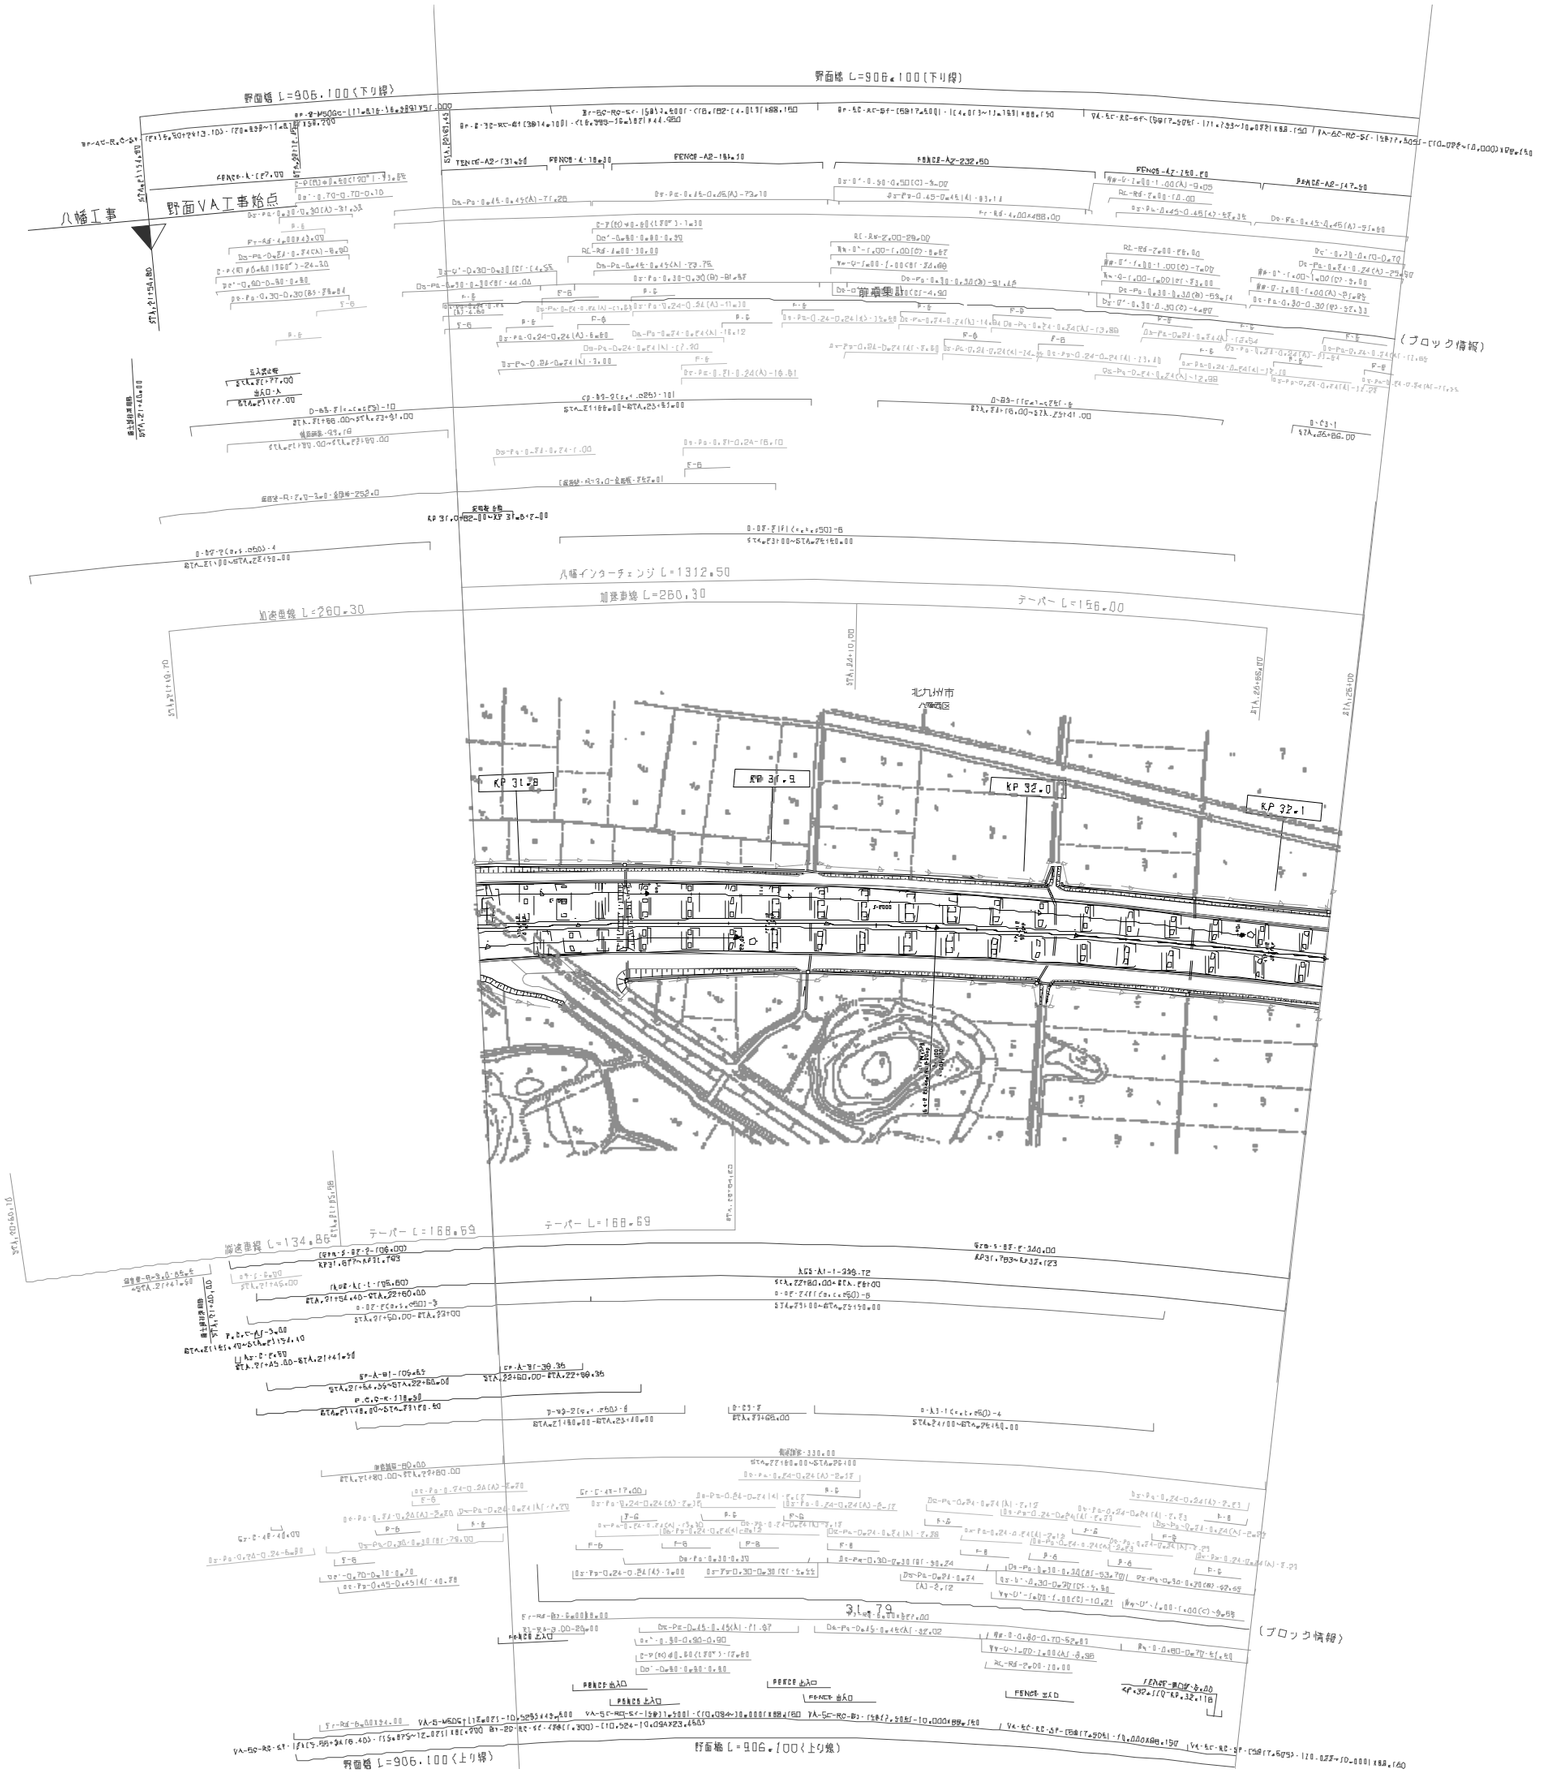

改 整 年 月	摘 要
第1回 2005年 6月	
第2回 2018年 11月	
第3回 2021年 7月	

九州縦貫自動車道鹿児島線 九州自動車道（八幡～鞍手）			——
工種	管理用平面図		——
名称	八幡(ﾋﾟ(2) KP.31.783～KP.32.123 STA.22+60～STA.26+00	縮尺 1/1000	2/23
西日本高速道路（株） 九州支社			

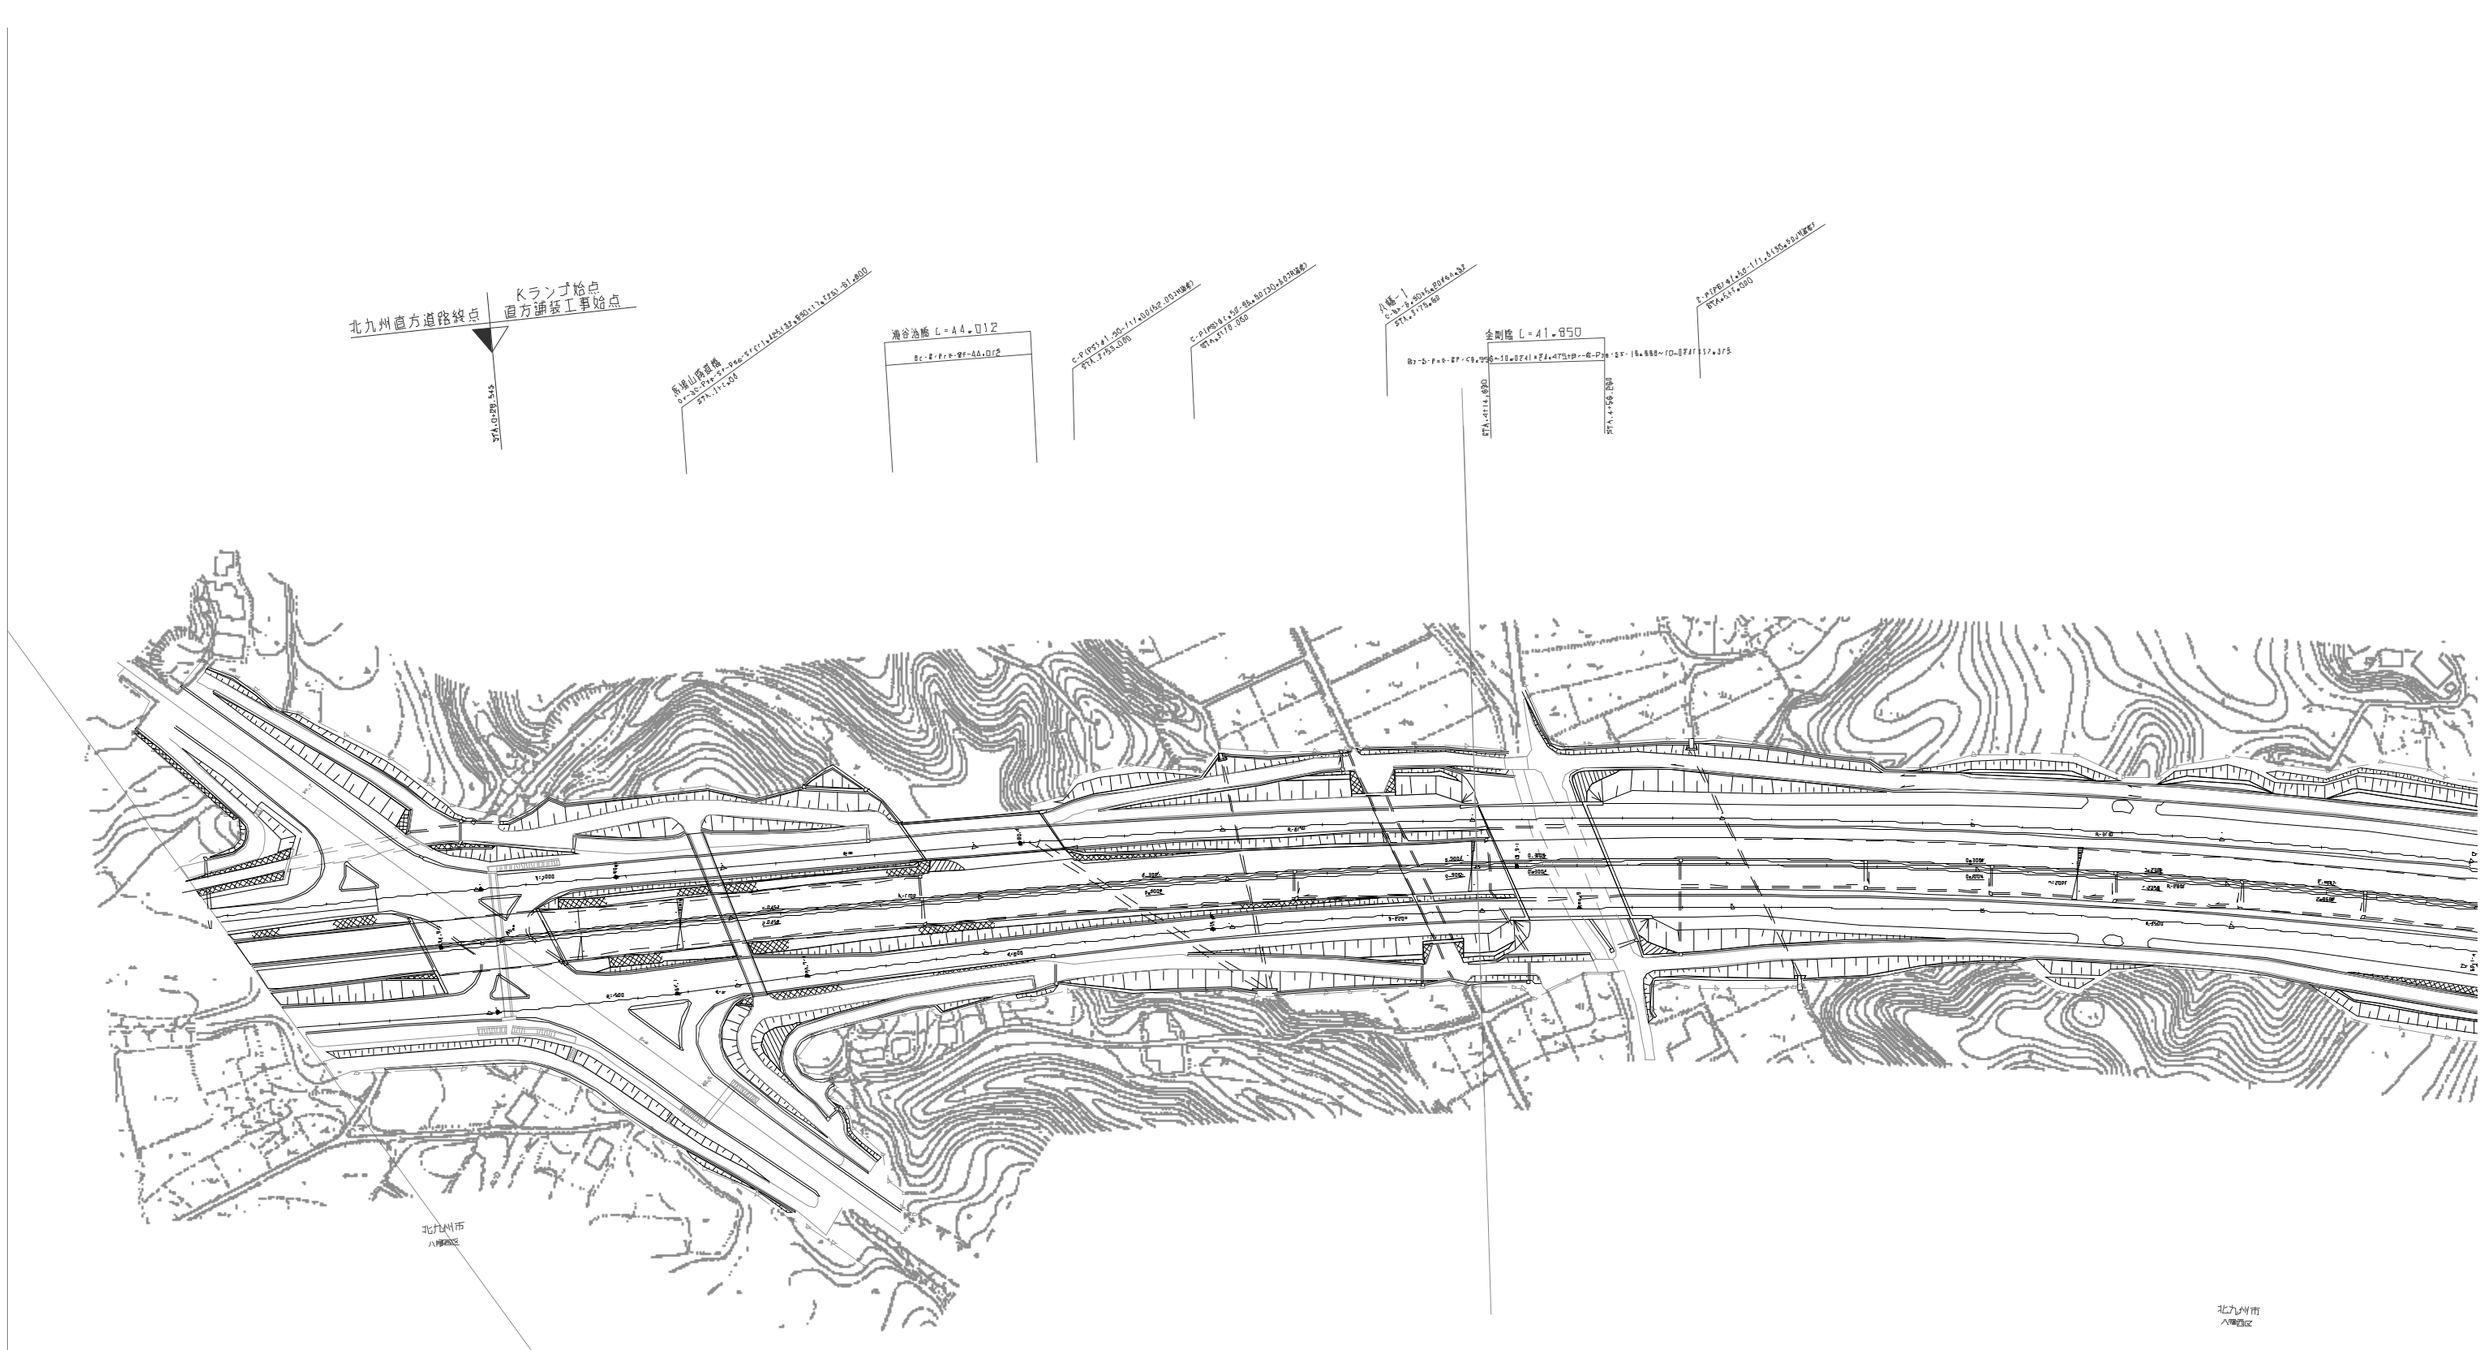
北九州直方道路終点
Kランプ始点
STA.0+276.545
長場山隧道橋
L=177.450
海谷池橋 L=44.012
八幡一上
L=39.950
STA.1+114.690
STA.1+156.640
金剛橋 L=41.950
STA.1+156.640
北九州市
八幡西区

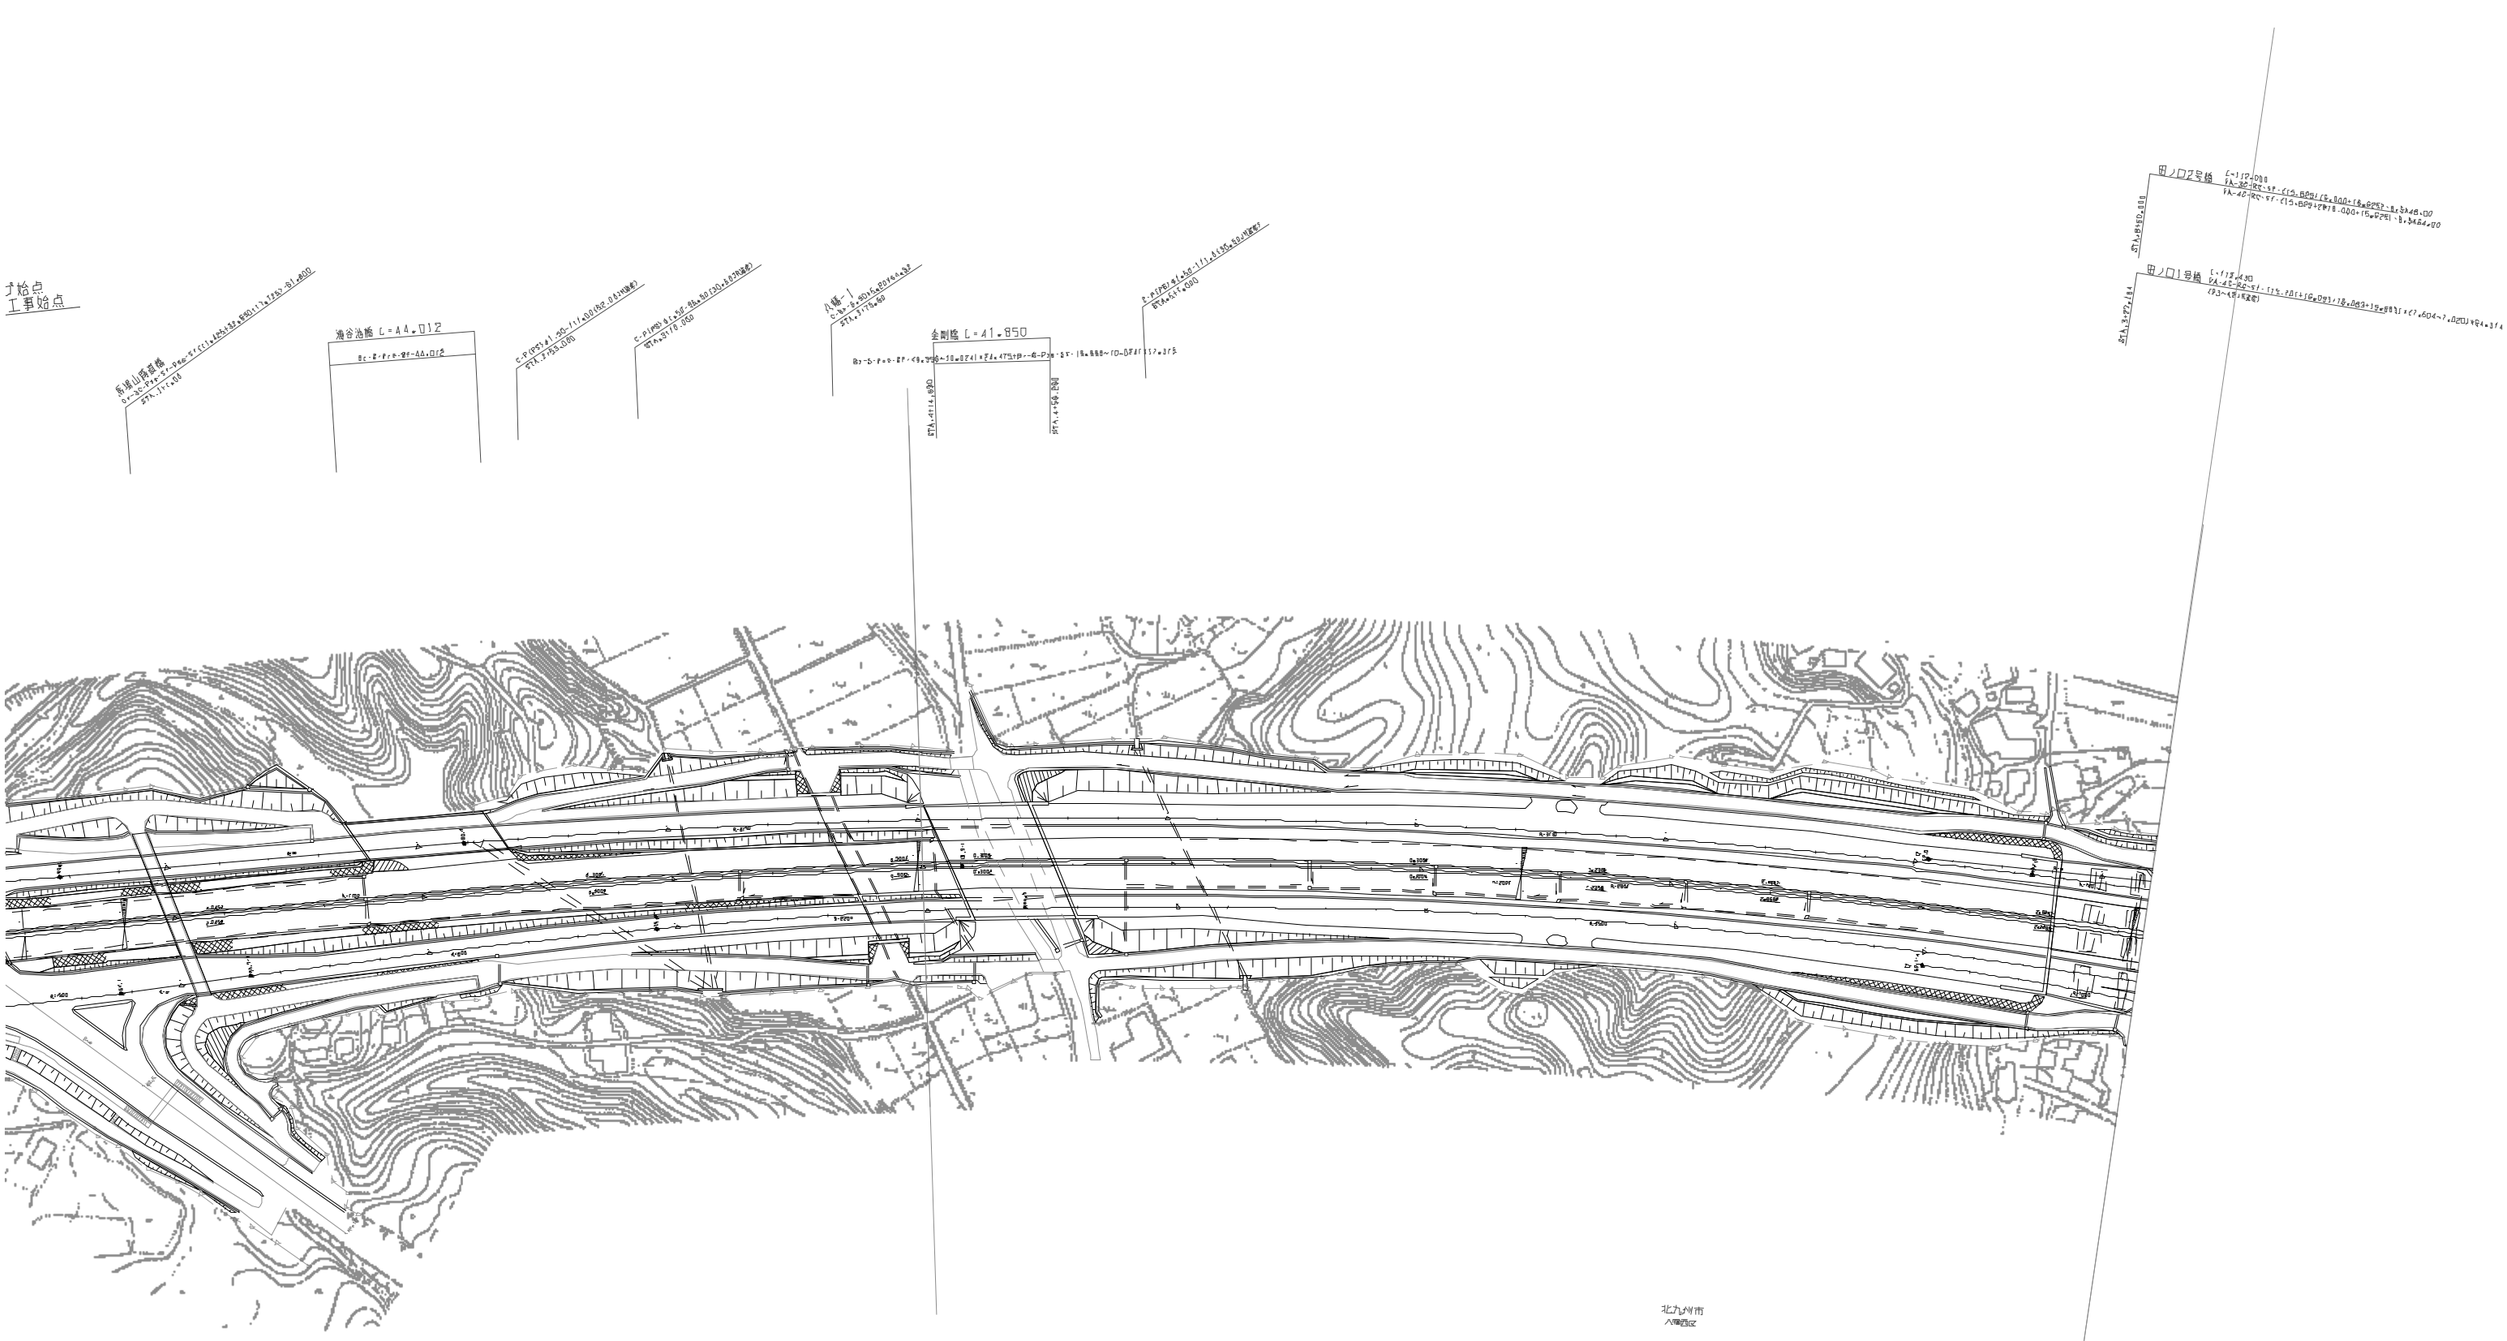

調整年月	摘要
第1回 2005年 6月	
第2回 2022年 6月	

九州縦貫自動車道鹿児島線 九州自動車道（八幡～鞍手）			——
工種	管理用平面図		——
名称	八幡[ひ(3)] KP.31.783~KP.32.123 STA.22+60~STA.26+00	縮尺 1/1000	3/23
西日本高速道路（株） 九州支社			

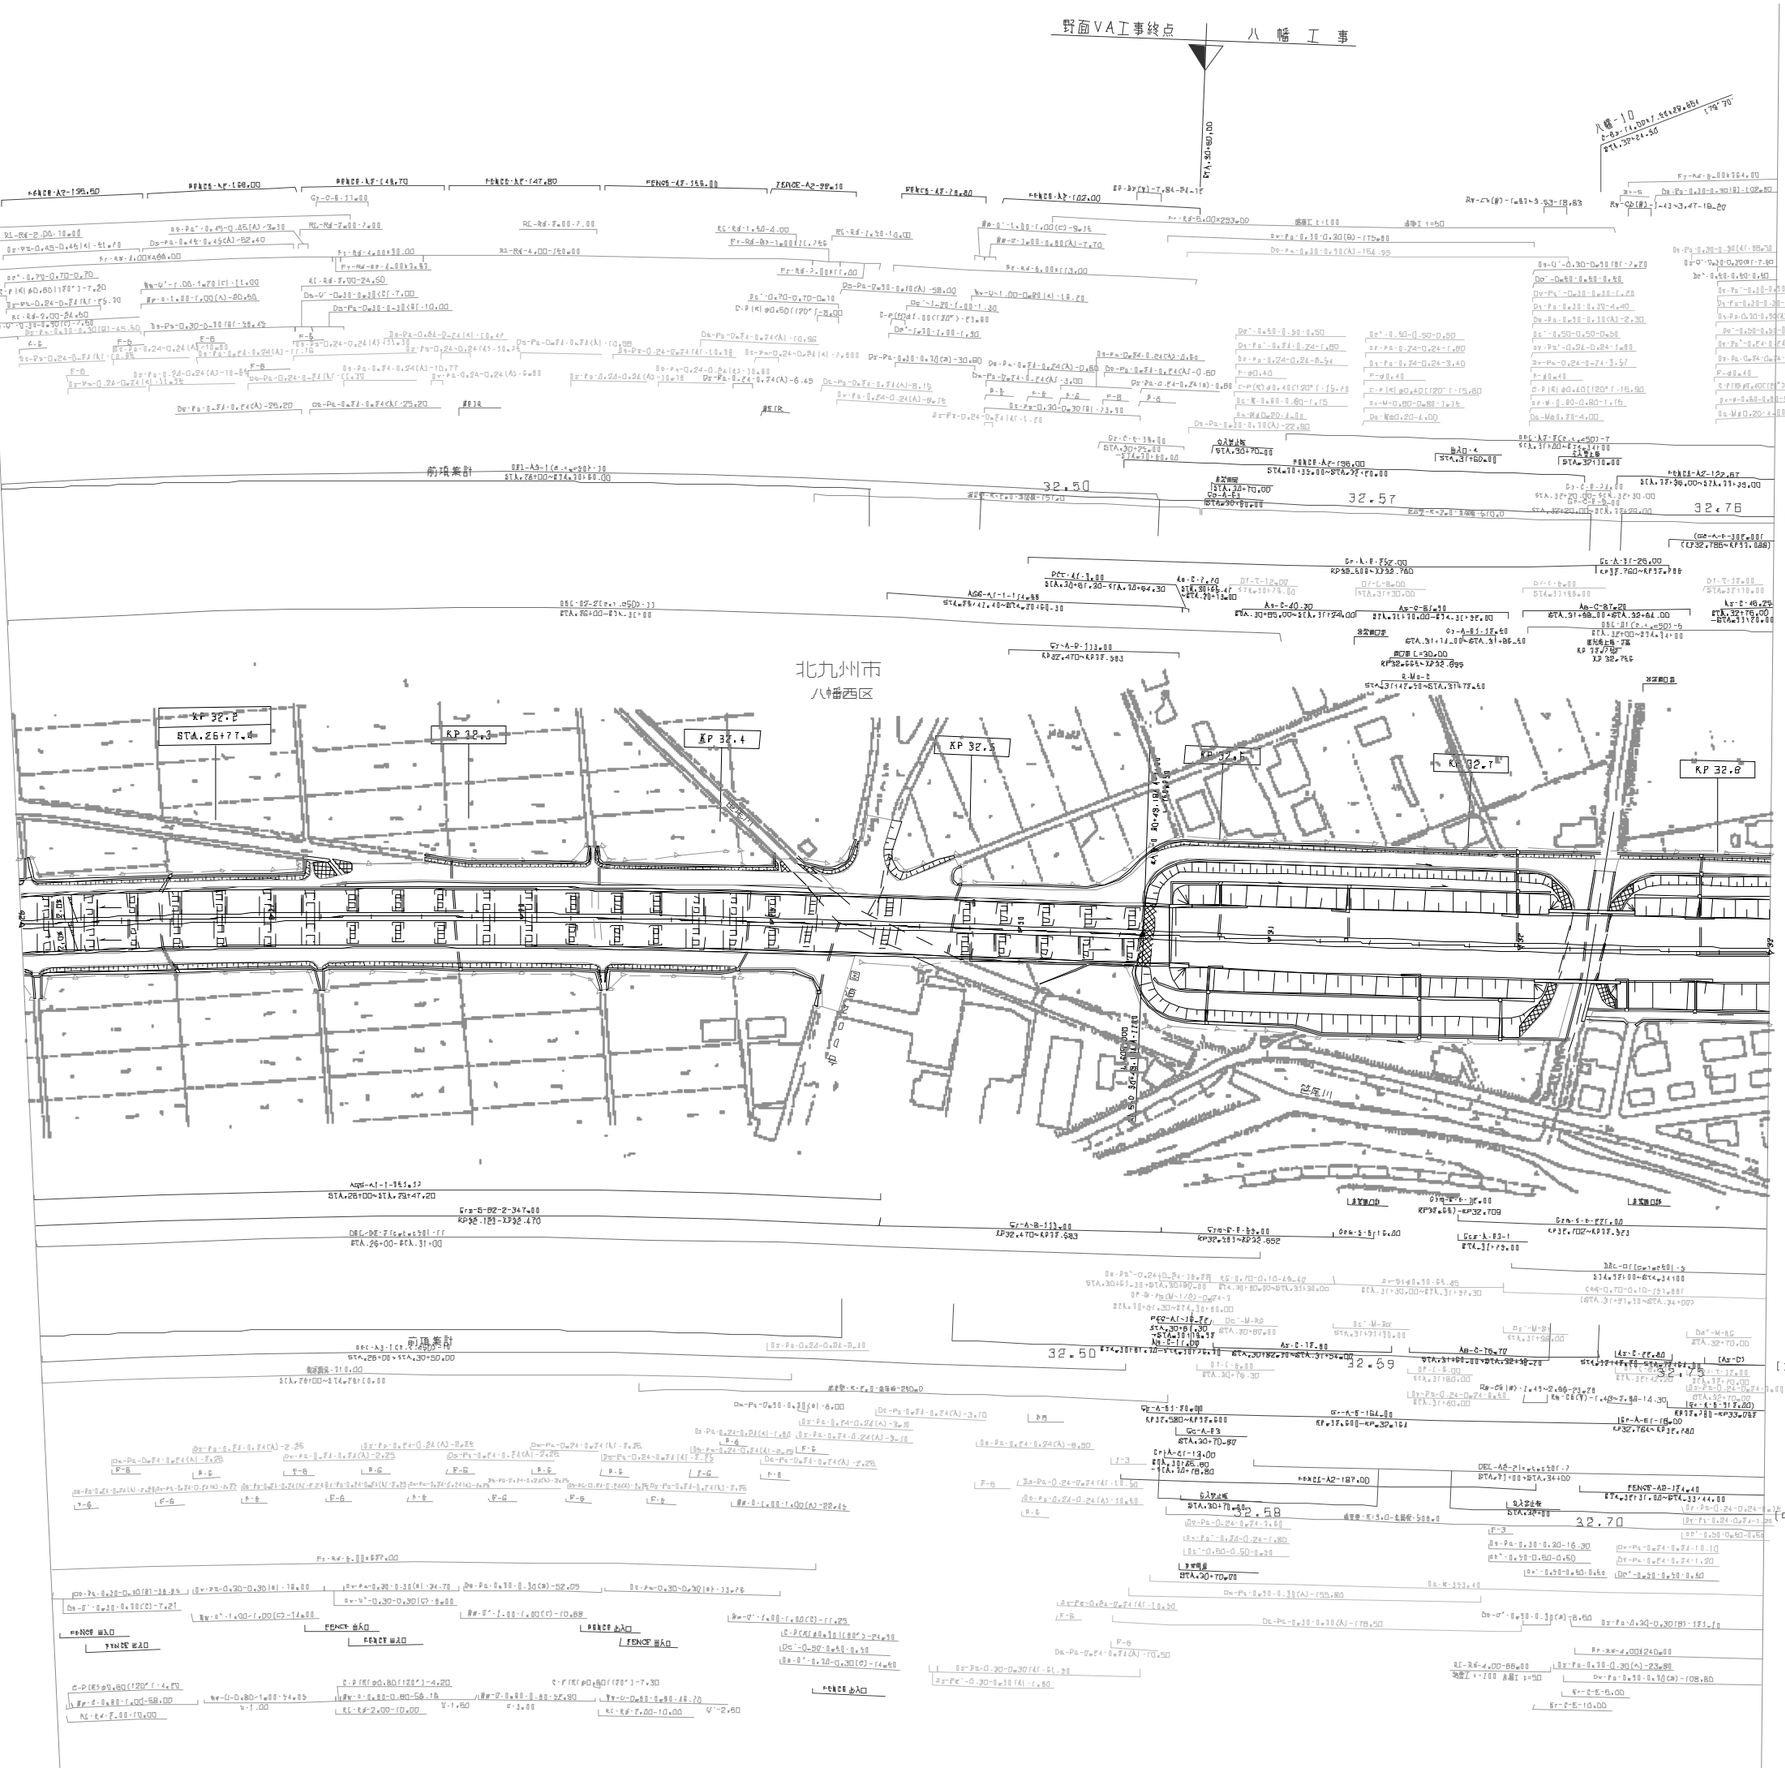
野面VA工事終点
八 幡 工 事
八幡-10
32.50
32.57
32.76
32.59
32.58
32.70
(中分)
北九州市
八幡西区
KP 32.2
KP 32.3
KP 32.4
KP 32.5
KP 32.6
KP 32.7
KP 32.8
前場集計
前場集計

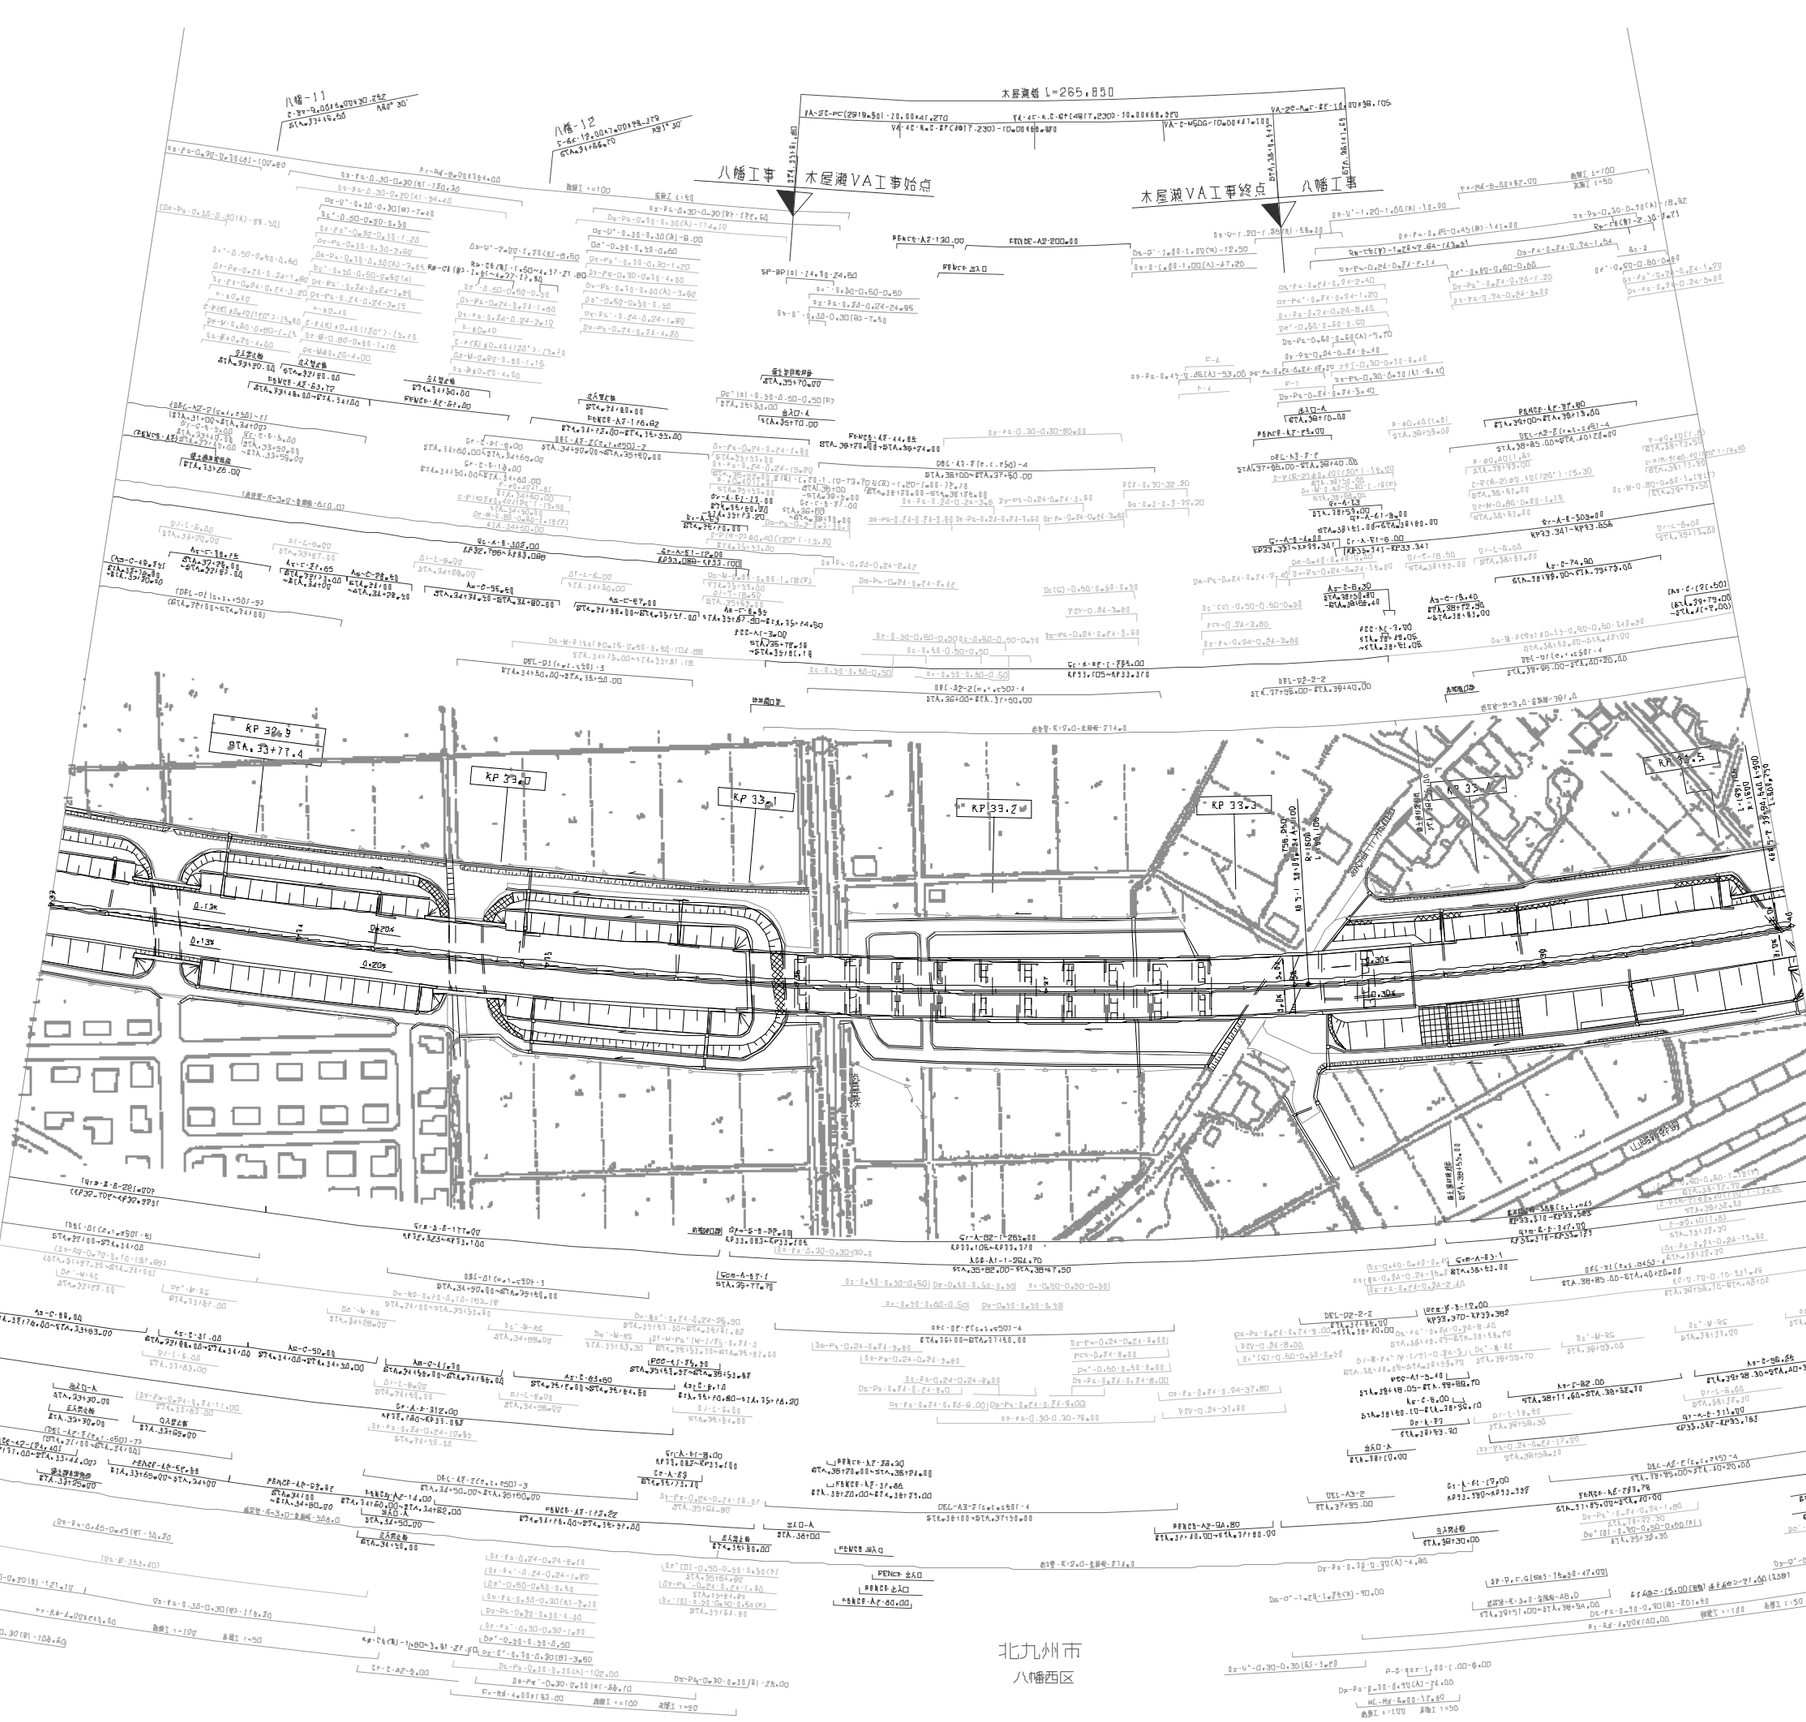

訂 整 年 月	摘 要
第1回 2005年 6月	
第2回 2023年 6月	

九州縦貫自動車道鹿児島線 九州自動車道（八幡～鞍手）			——
工種	管 理 用 平 面 図		——
名称	KP.32.823~KP.33.523 STA.33+00~STA.40+00	縮尺 1/1000	5 23
西日本高速道路（株） 九州支社			

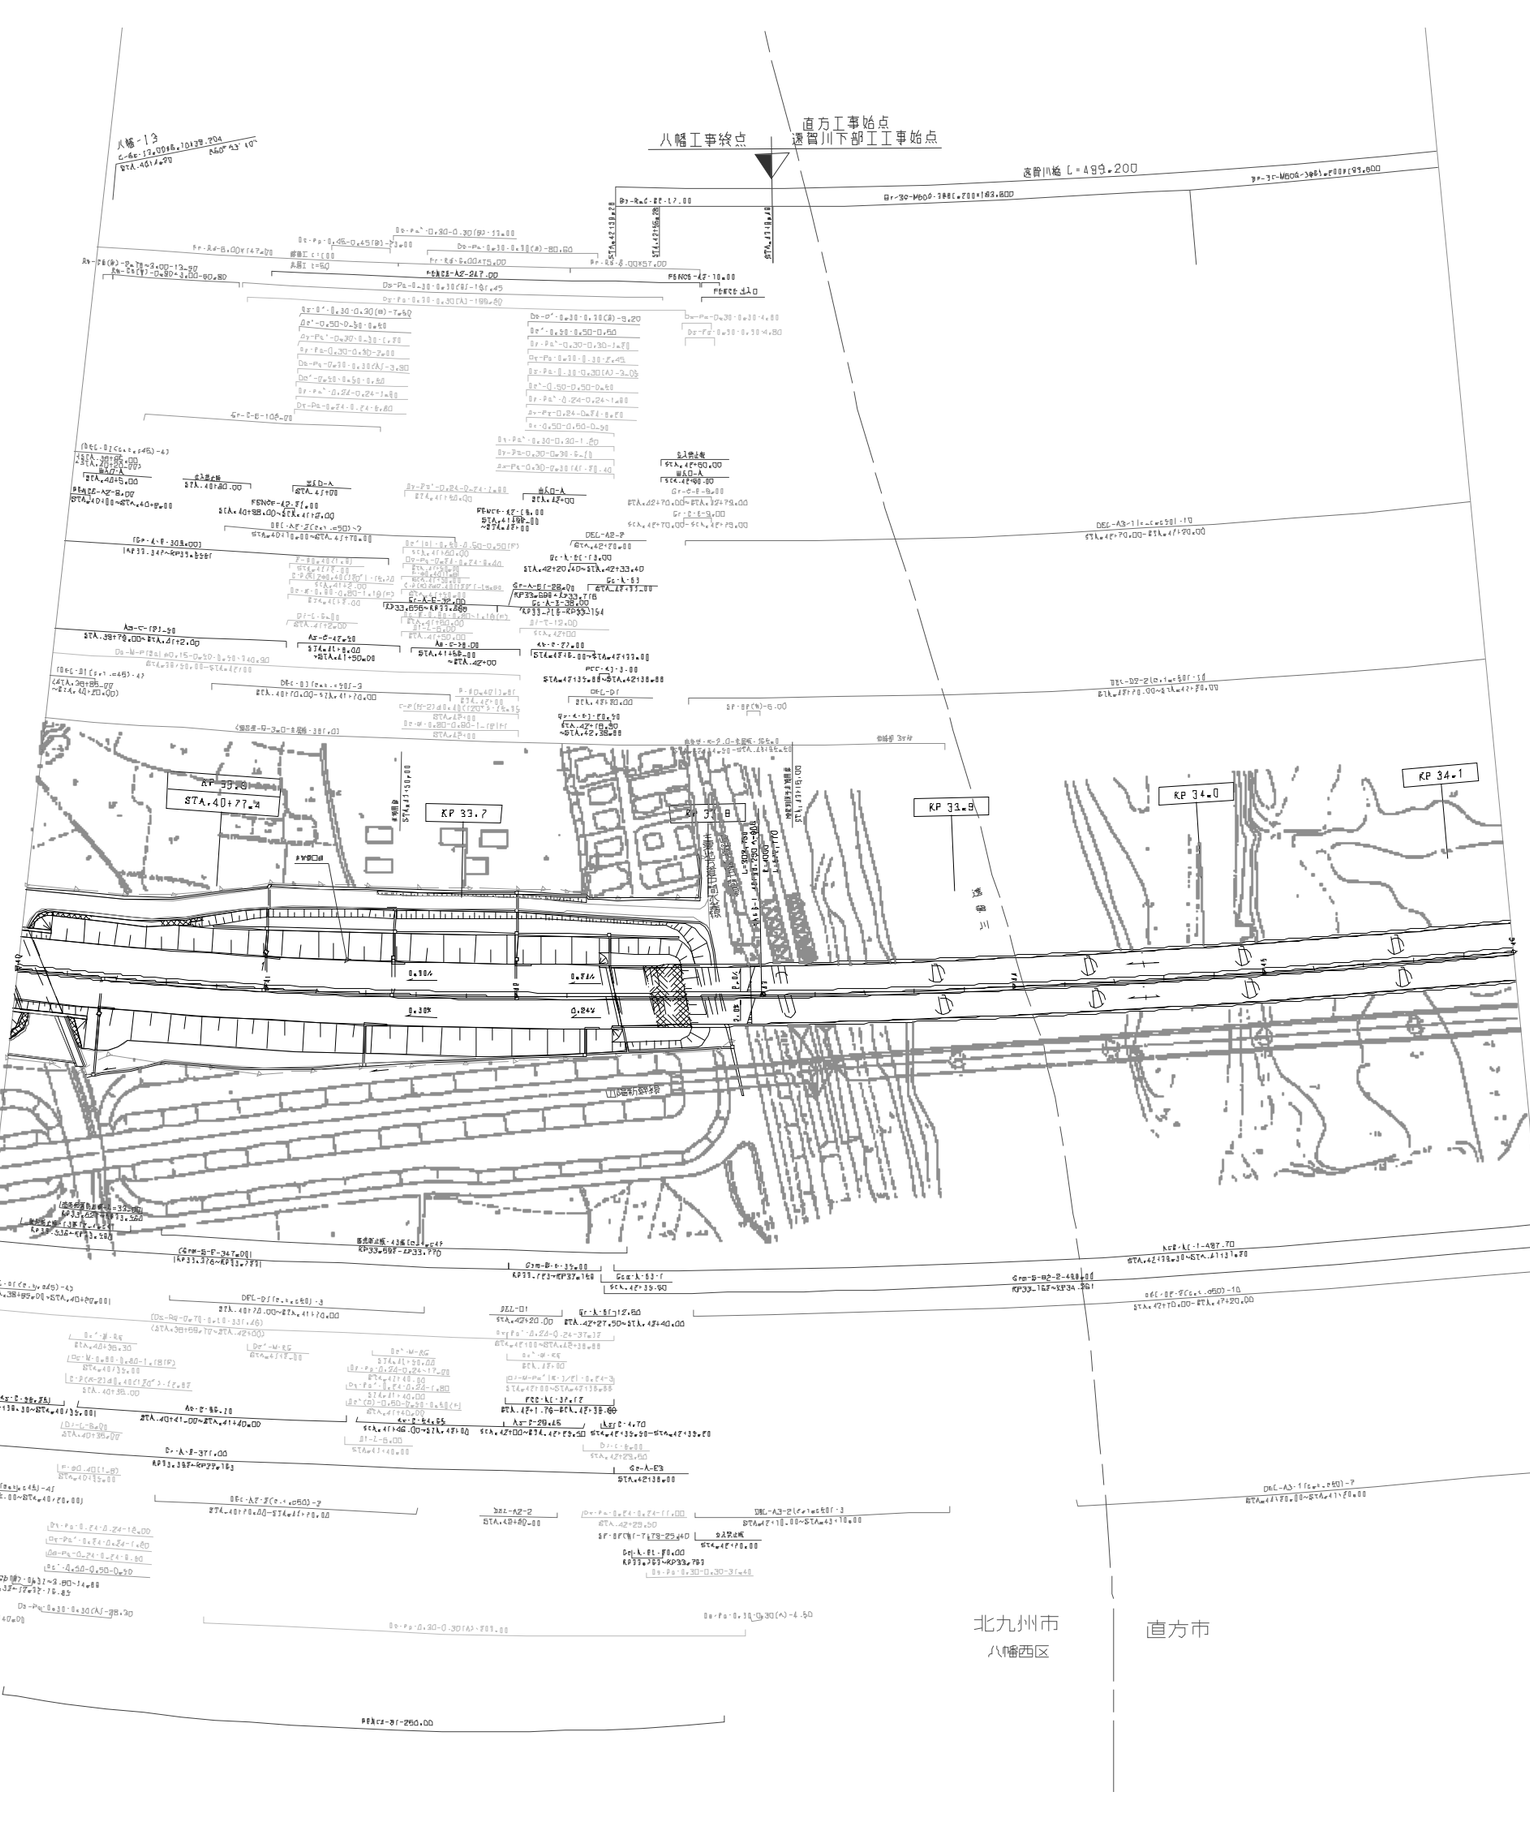

調整年月	摘要
第1回 2005年 6月	
第2回 2023年 6月	

九州縦貫自動車道鹿児島線 九州自動車道（八幡～鞍手）			——
工種	管理用平面図		——
名称	KP.33.523～KP.34.123 STA.40+00～STA.46+00	縮尺 1/1000	6 23
西日本高速道路（株） 九州支社			

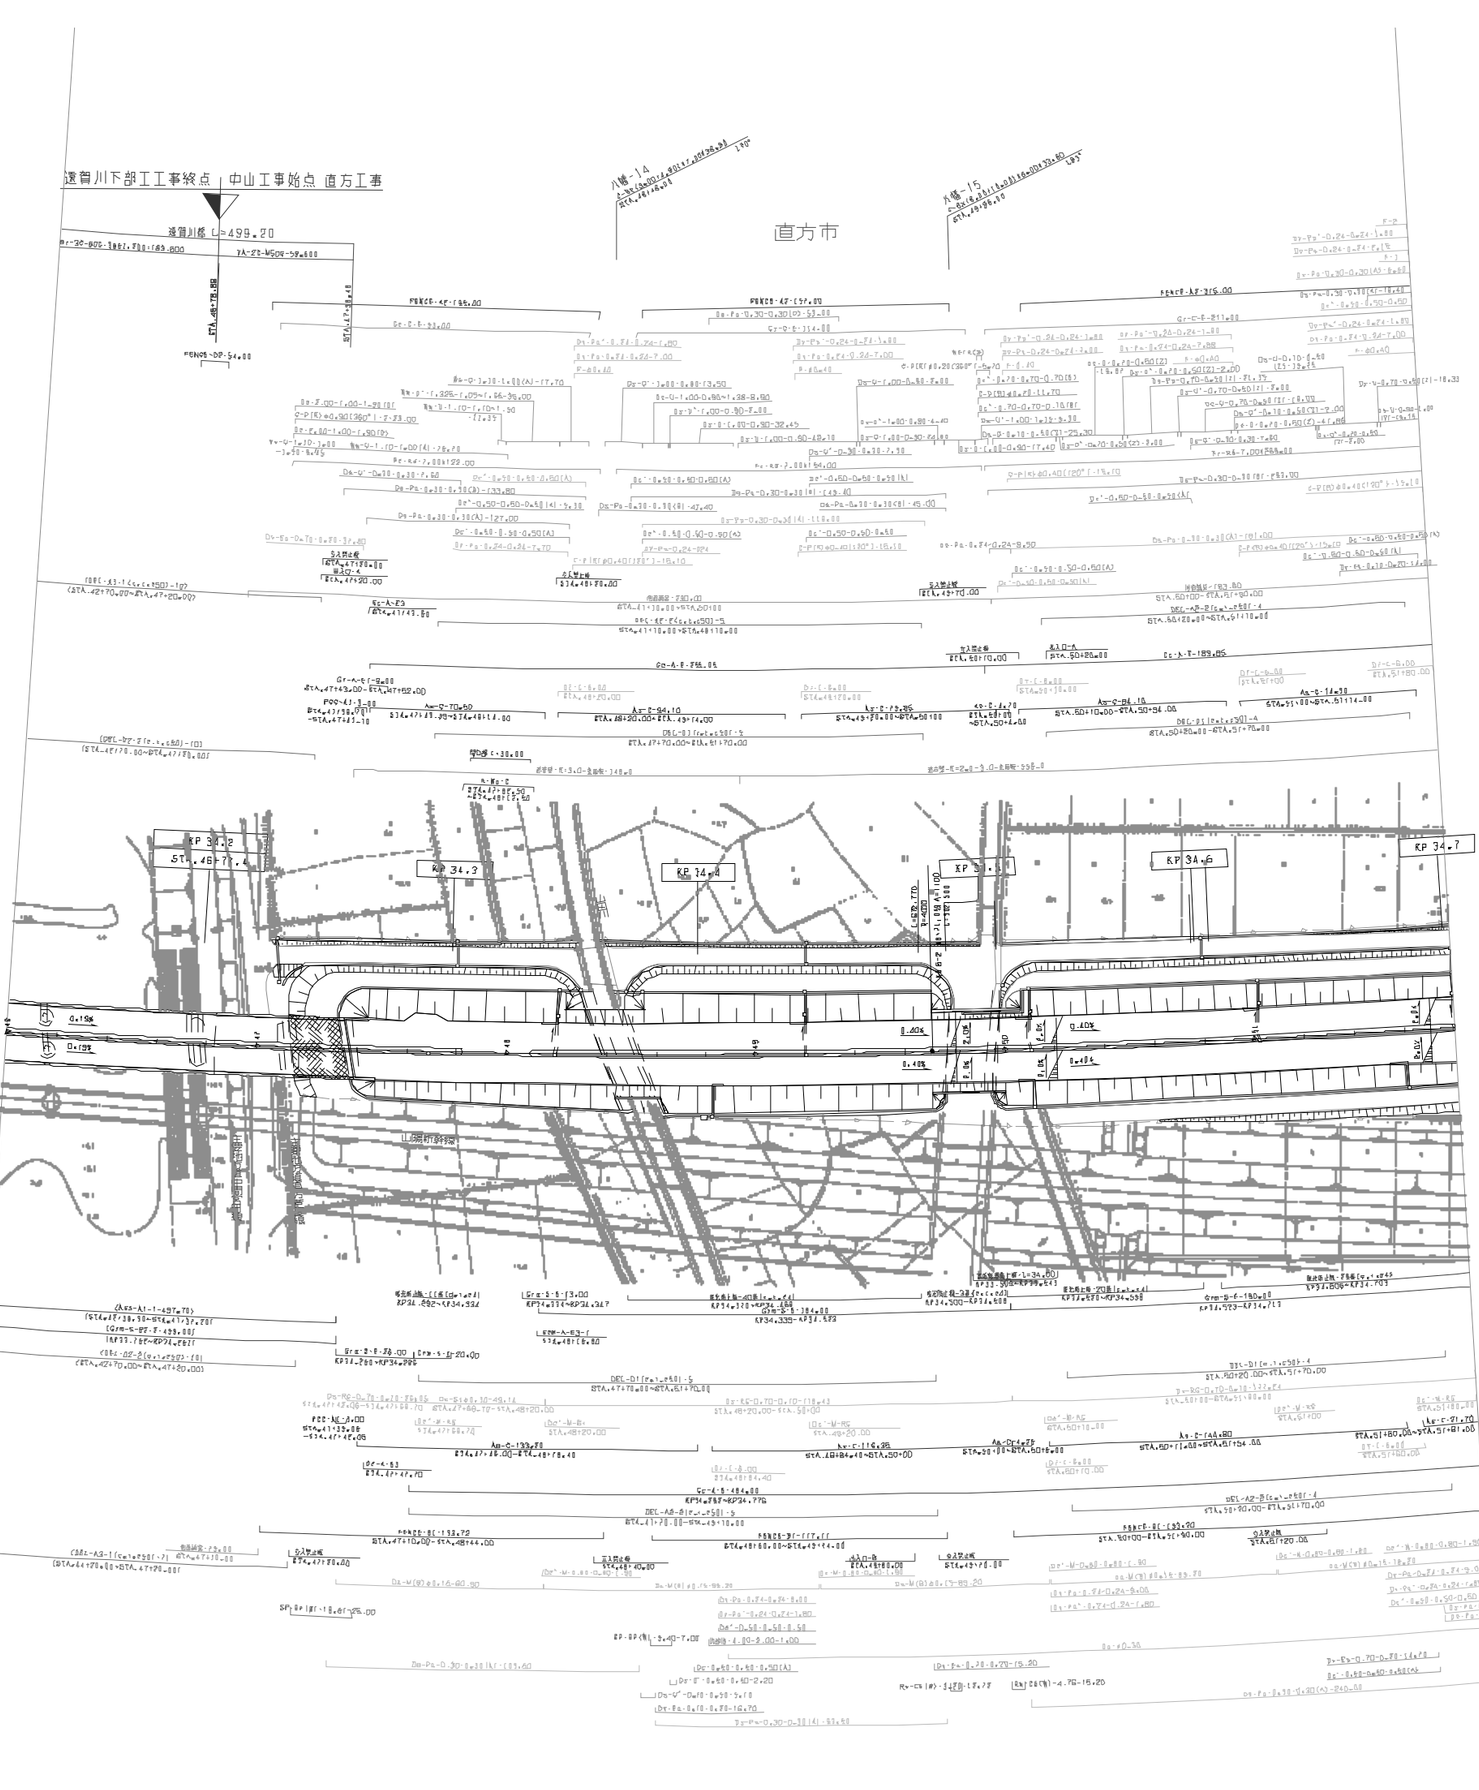

訂整年月	摘要
第1回 2005年 6月	
第2回 2023年 6月	

九州縦貫自動車道鹿児島線 九州自動車道（八幡～鞍手）			——
工種	管理用平面図		——
名称	KP.34.123~KP.34.703 STA.46+00~STA.51+80	縮尺 1/1000	7 23
西日本高速道路（株） 九州支社			

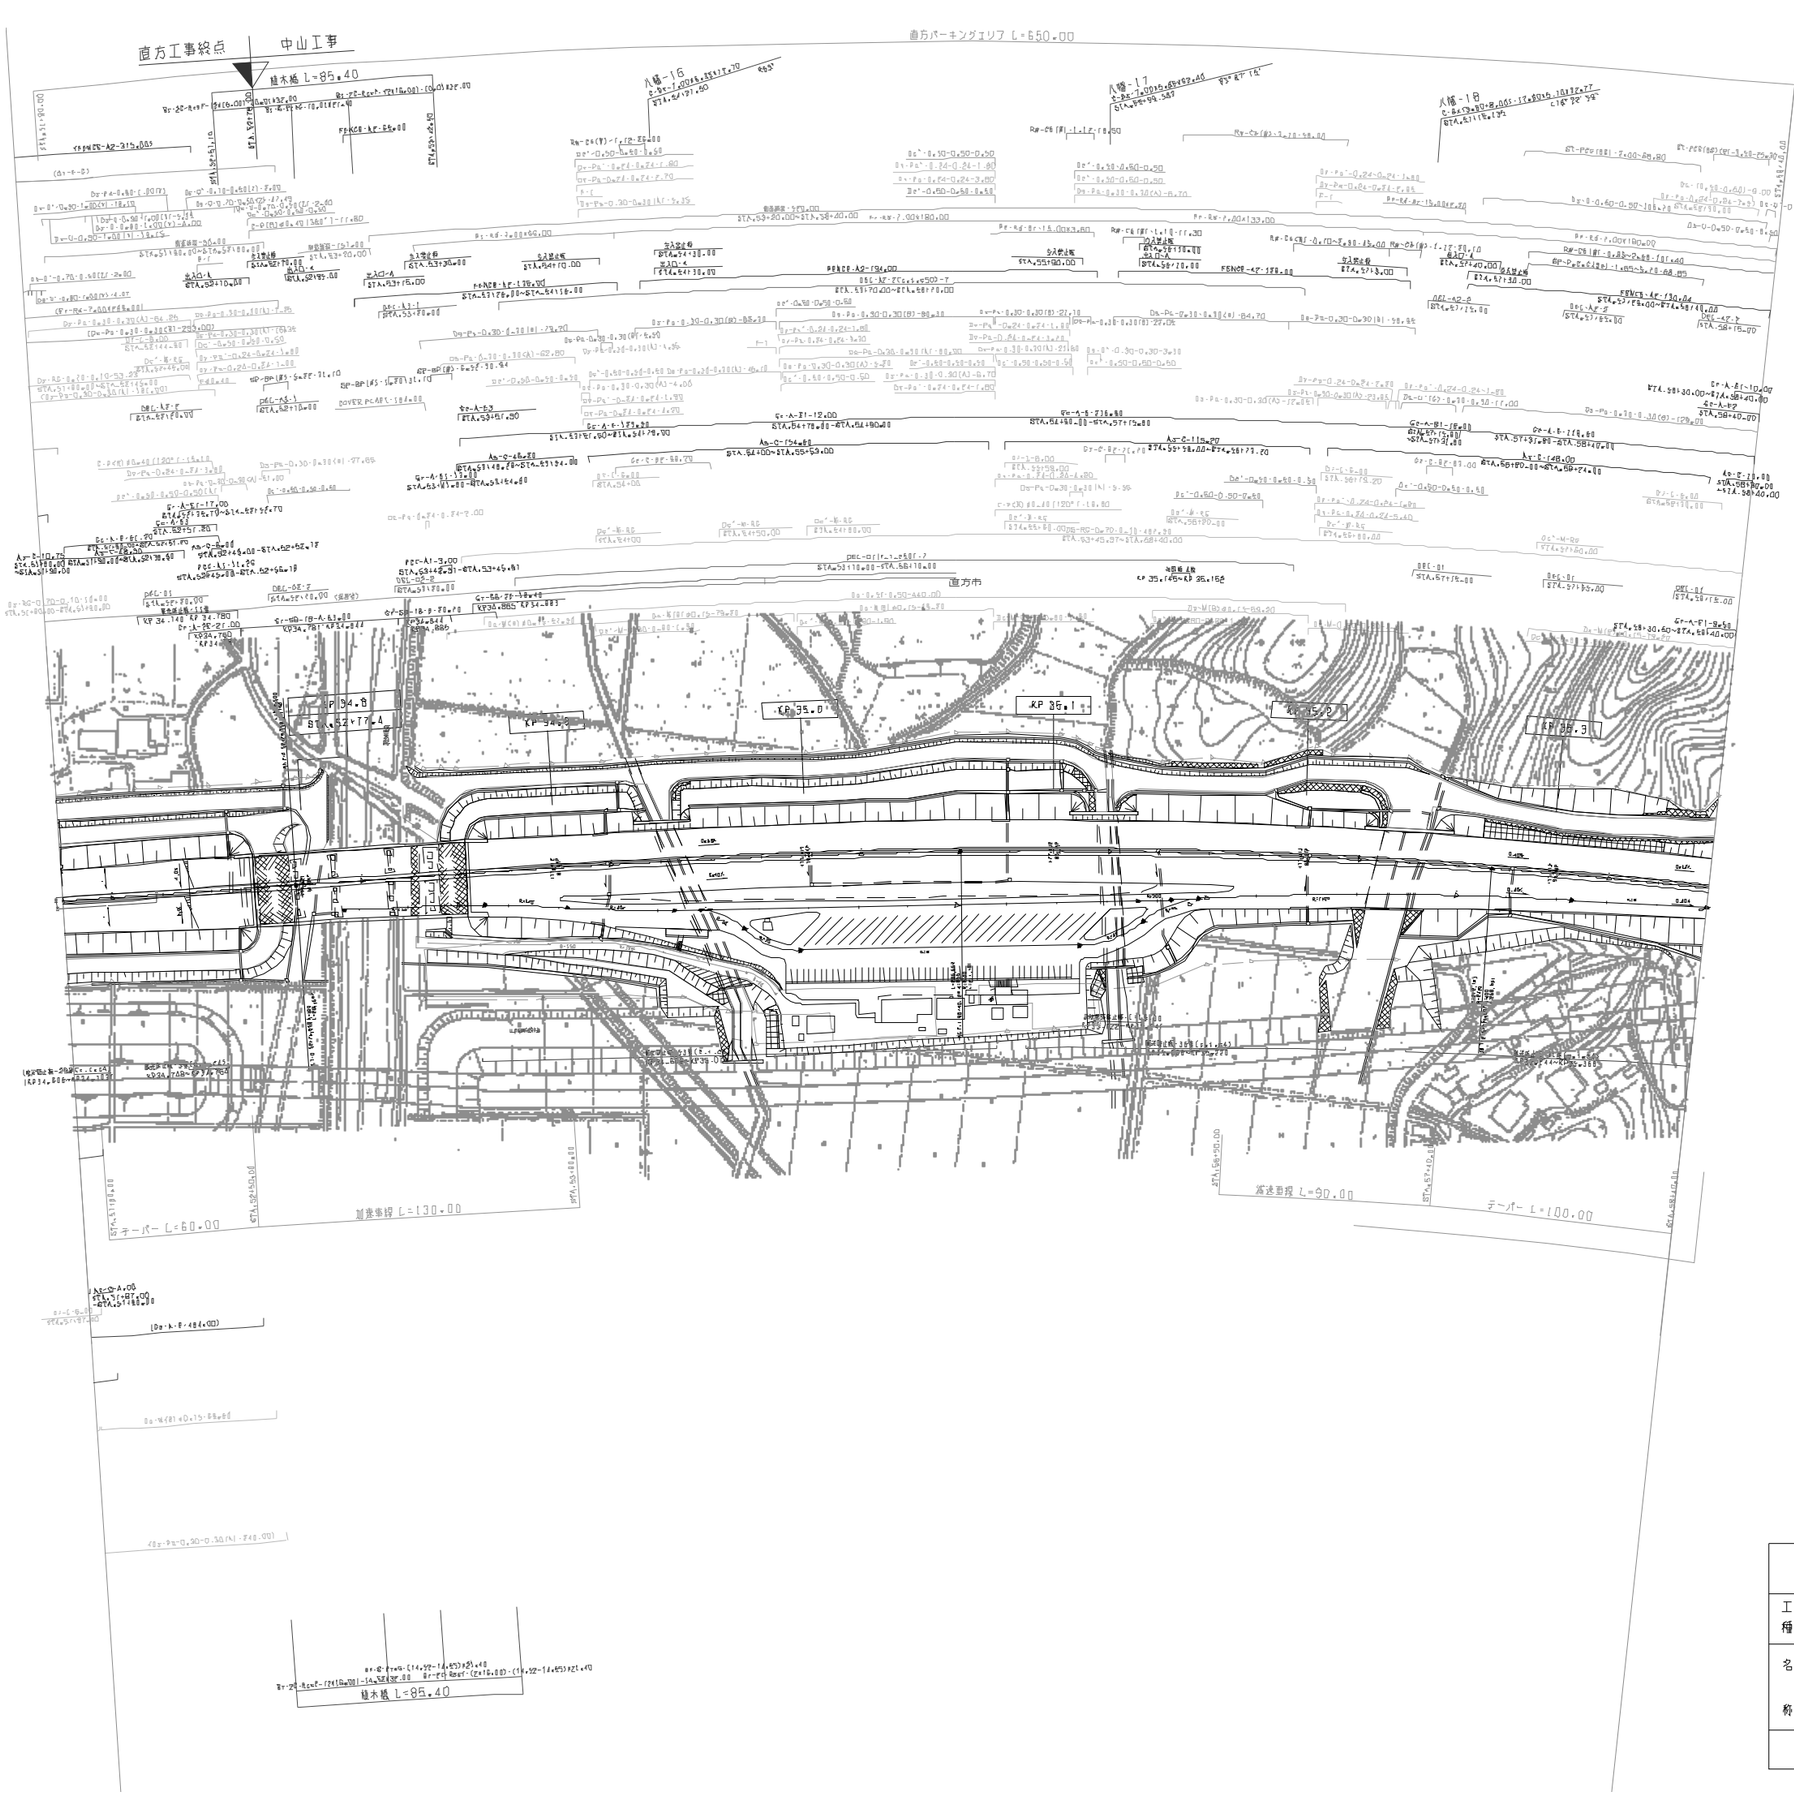

調整年月	摘要
第1回 2005年 6月	
第2回 2012年 2月	
第3回 2018年 11月	
第4回 2019年 7月	
第5回 2020年 5月	
第6回 2022年 6月	
第7回 2023年 6月	

九州縦貫自動車道鹿児島線 九州自動車道（八幡～鞍手）			——
工種	管理用平面図		——
名称	KP.34.703~KP.35.363 STA.51+80~STA.58+40	縮尺 1/1000	8 23
西日本高速道路（株） 九州支社			

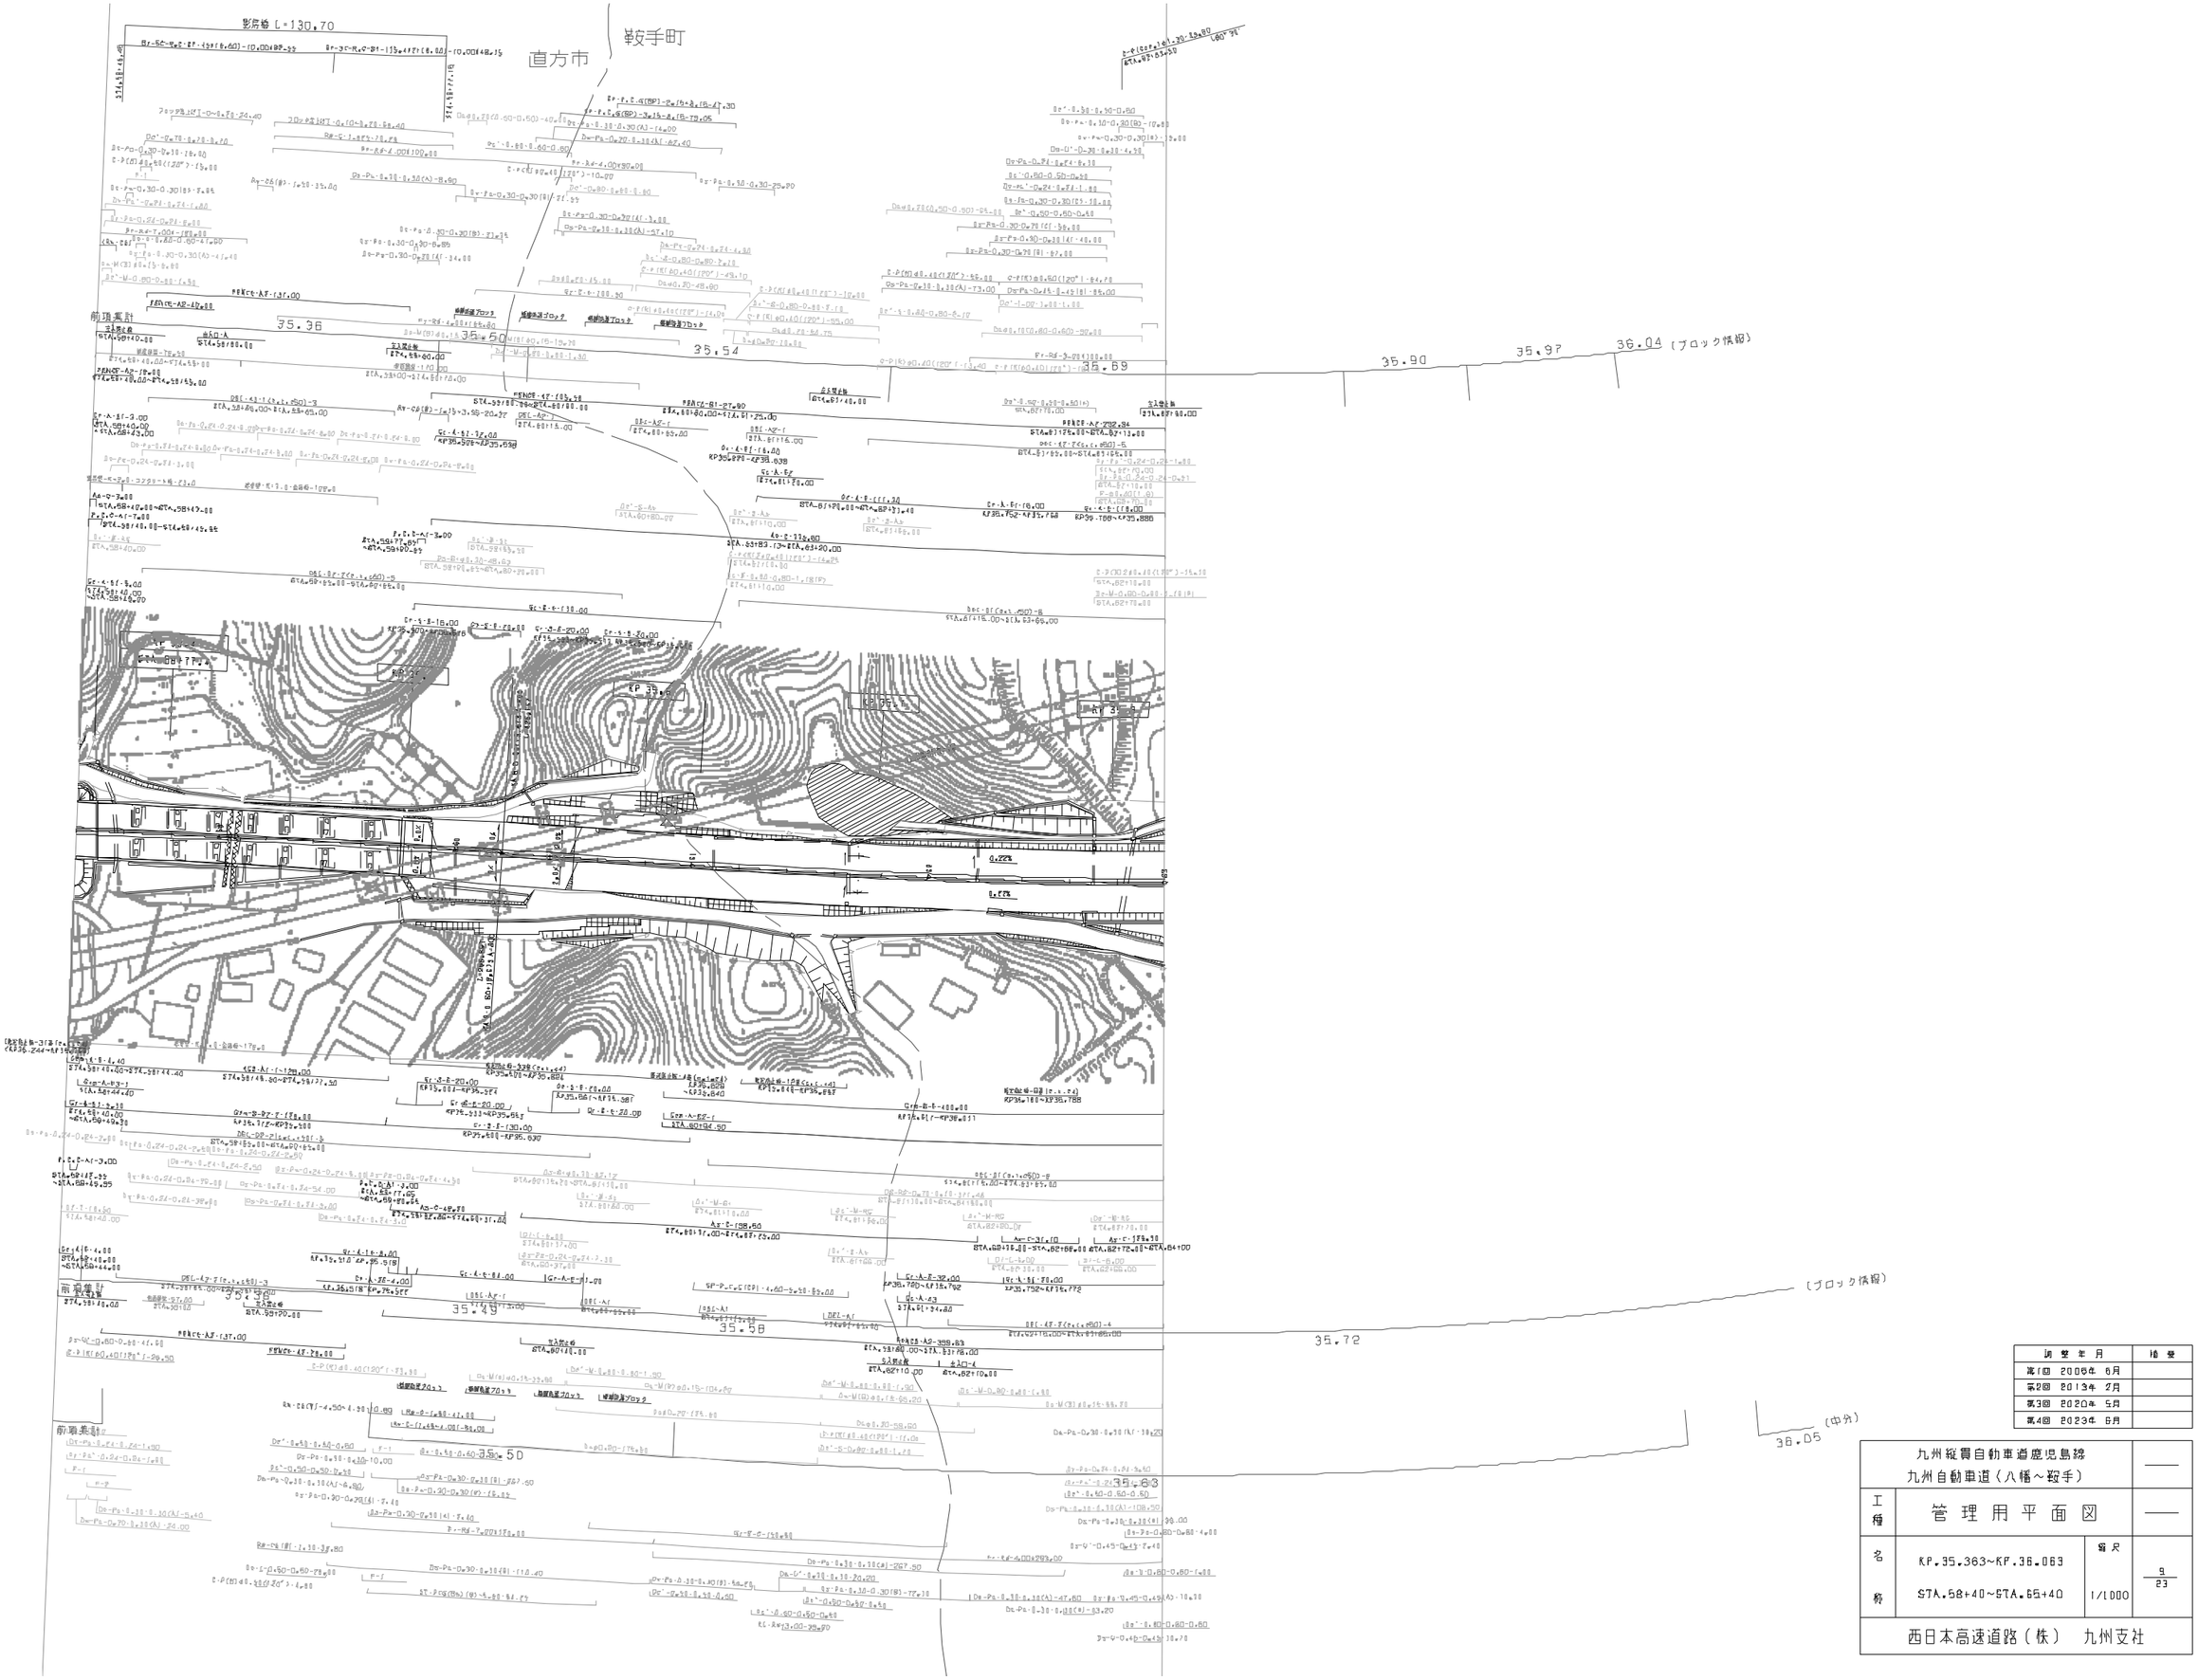

調整年月	摘要
第1回 2006年 6月	
第2回 2013年 2月	
第3回 2020年 5月	
第4回 2023年 6月	

九州縦貫自動車道鹿児島線 九州自動車道（八幡～鞍手）			——
工種	管理用平面図		——
名称	KP.35.363～KF.36.063 STA.58+40～STA.65+40	縮尺 1/1000	9 23
西日本高速道路（株） 九州支社			

九州縦貫自動車道児島線 九州自動車道（鞍手～若宮）			——
工種	管理用平面図		——
名称	鞍手[ひく(] KP.35.823~KP.36.803 STA.63+00~STA.71+00	縮尺 1/1000	1/15
西日本高速道路（株）　九州支社			

調整年月	備考
第2回 2018年 11月	
第3回 2023年 6月	

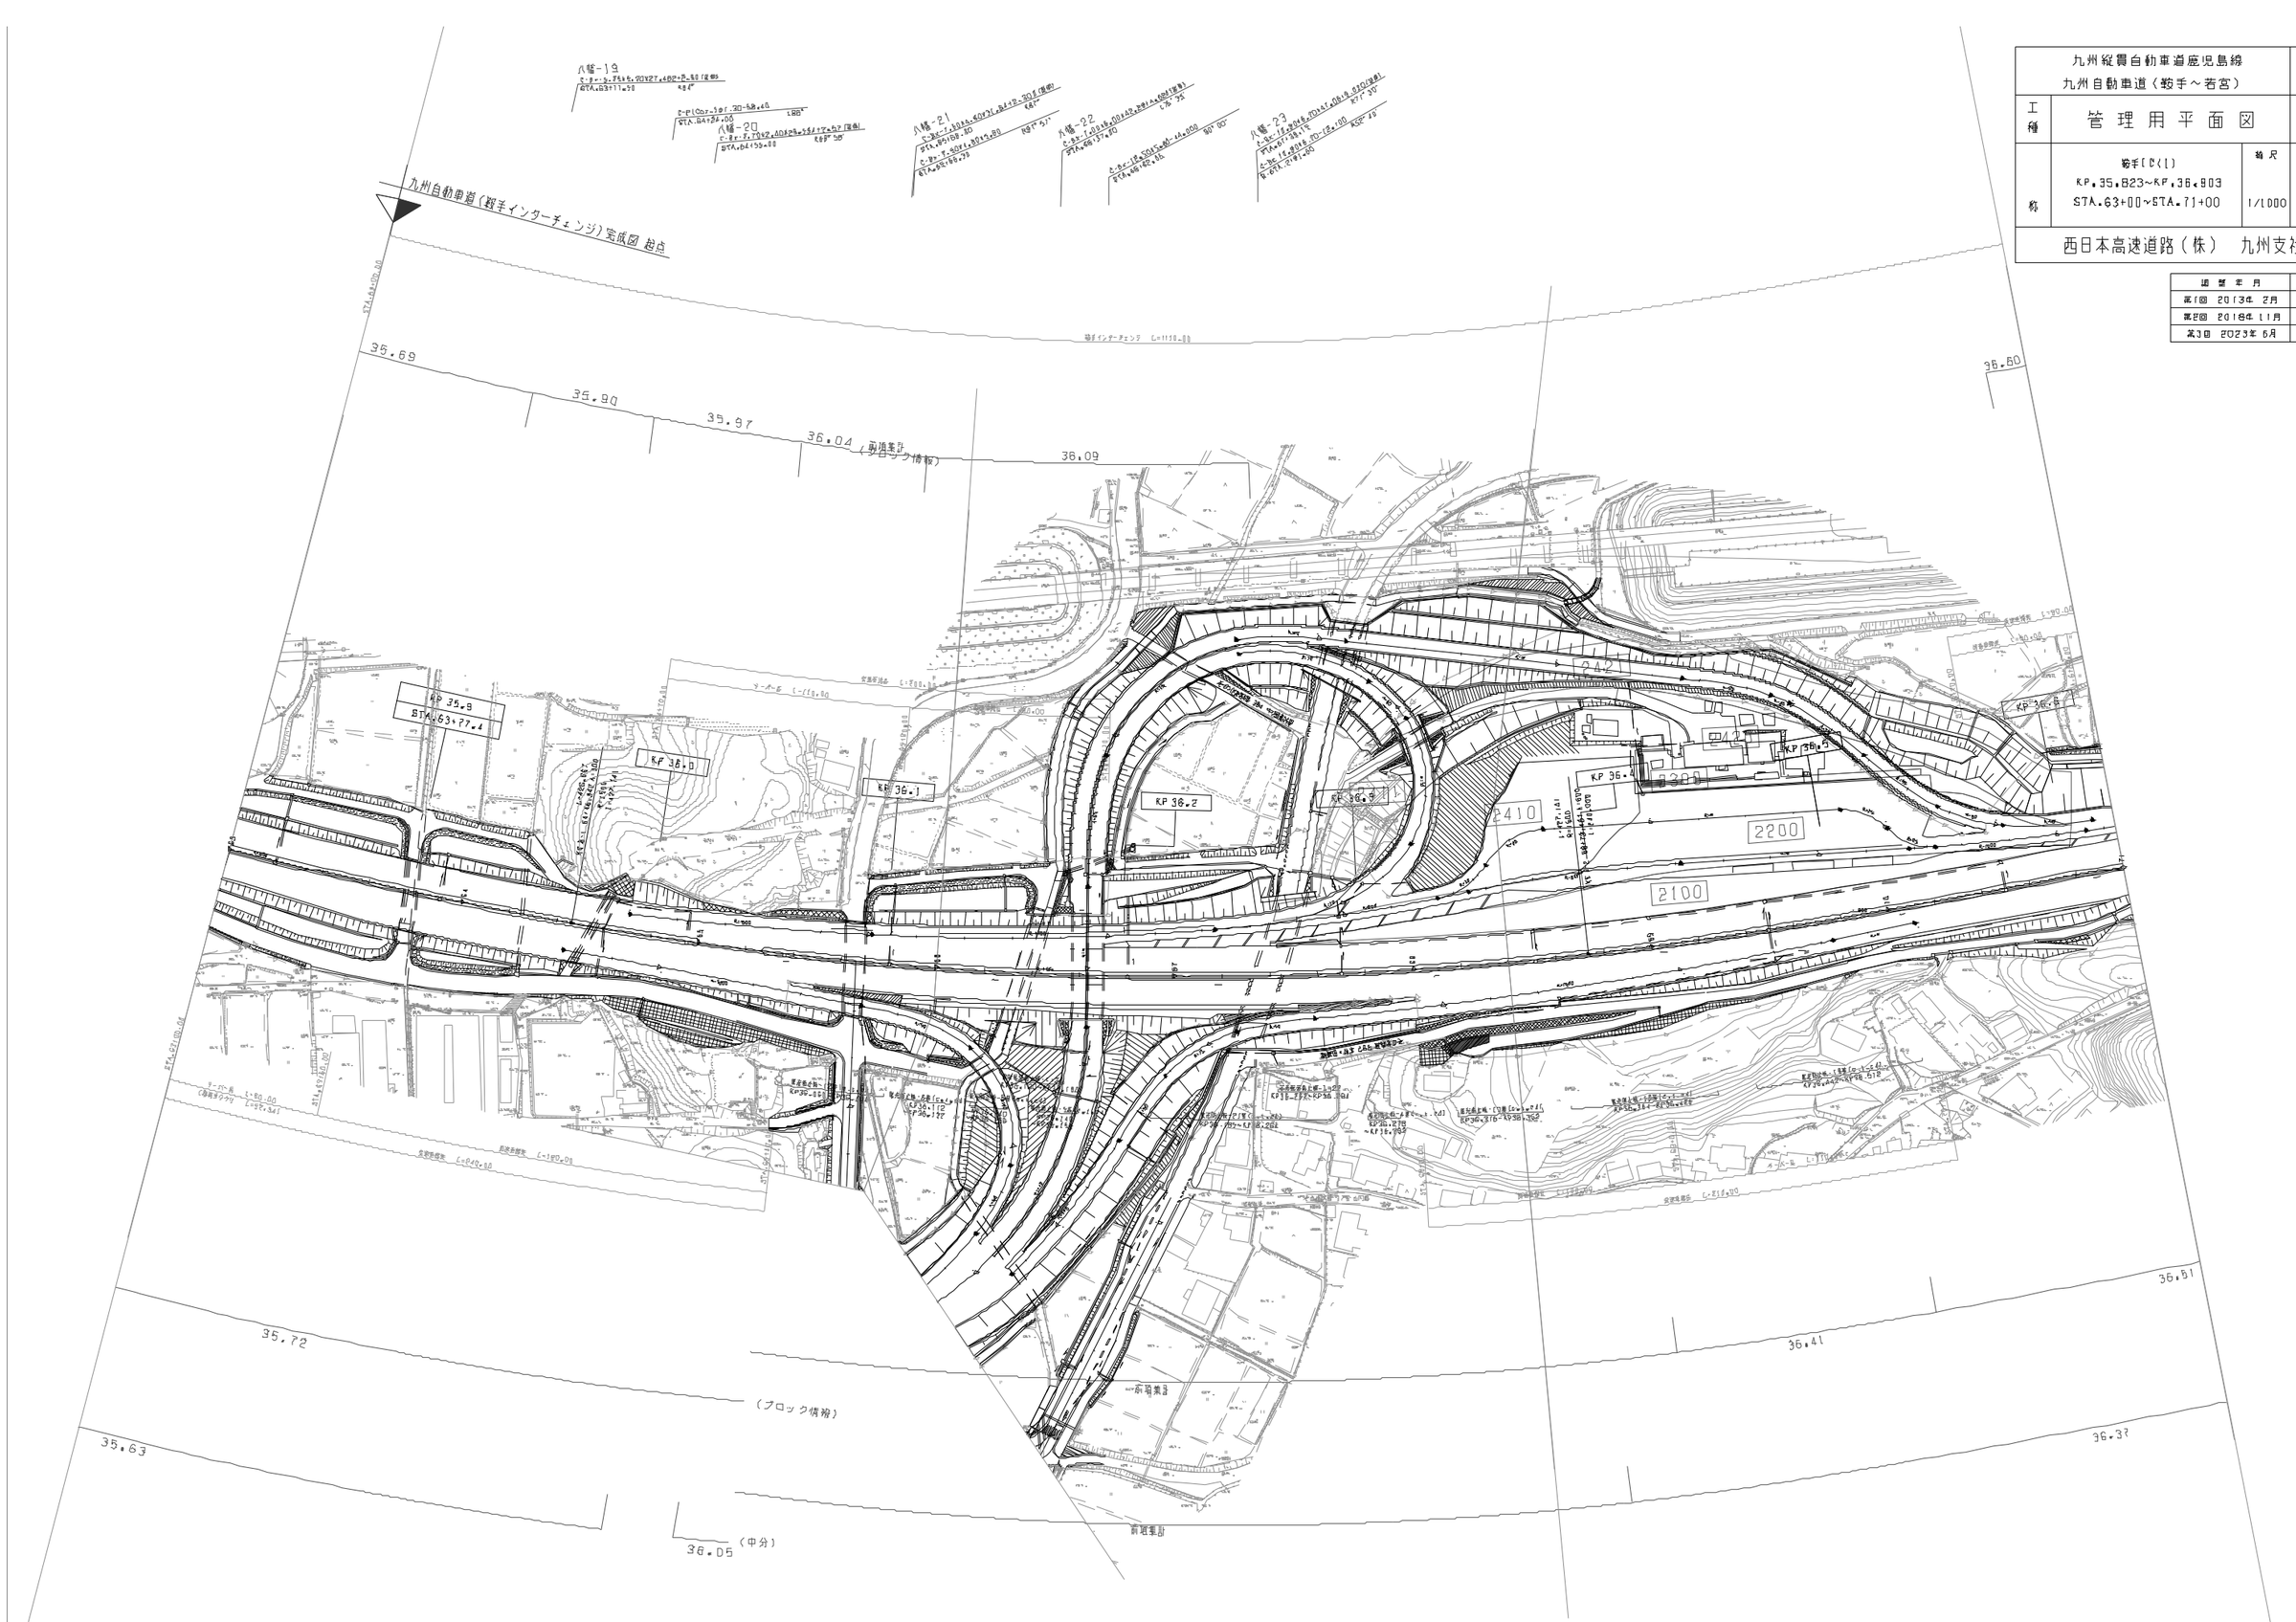

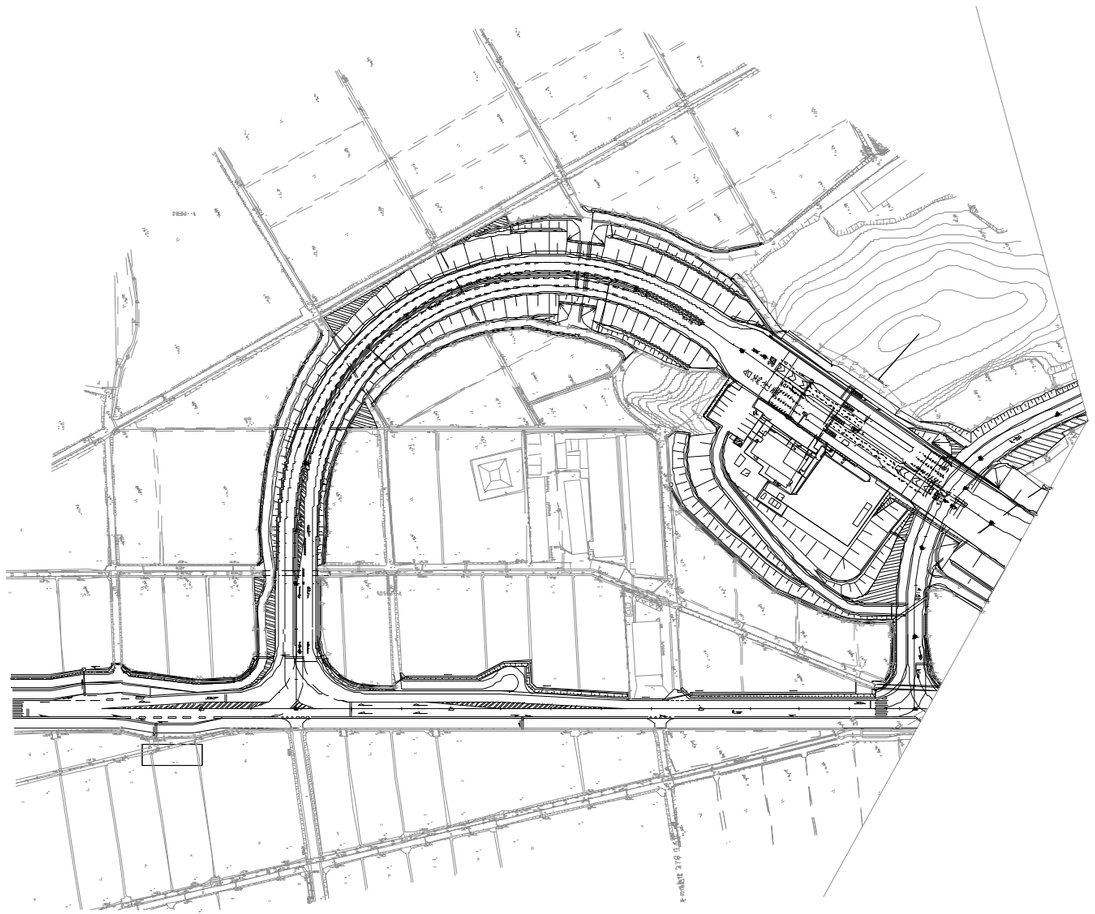

訂 整 年 月	摘 要
第1回 2013年 7月	

九州縦貫自動車道鹿児島線 九州自動車道（鍋手～若宮）			——
工種	管 理 用 平 面 図		——
名称	鍋手IC(2) KP.35.823~KP.36.803 STA.63+00~STA.71+00	縮尺 1/1000	2/15
西日本高速道路（株） 九州支社			

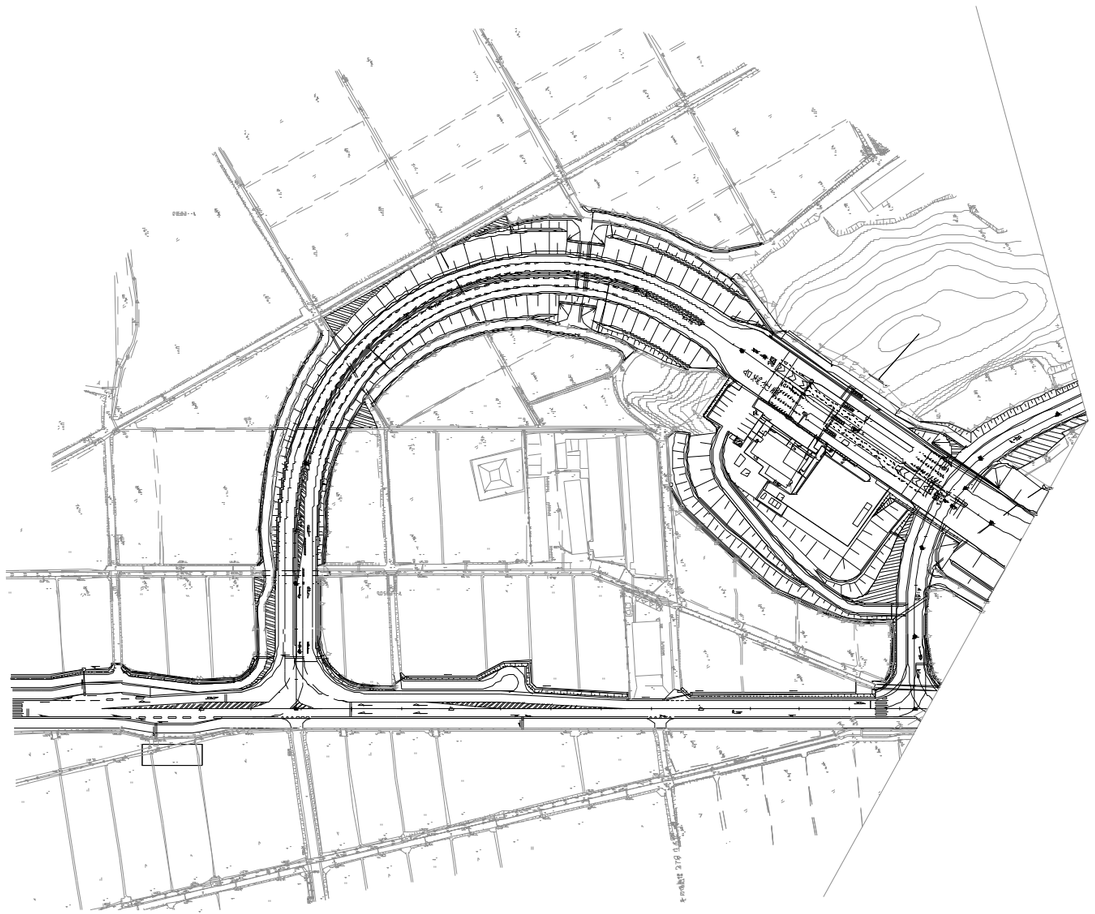

訂 整 年 月	摘 要
第1回 2013年 7月	

九州縦貫自動車道鹿児島線 九州自動車道（鍋手～若宮）			——
工種	管 理 用 平 面 図		——
名称	鍋手IC(2) KP.35.823~KP.36.803 STA.63+00~STA.71+00	縮尺 1/1000	2/15
西日本高速道路（株） 九州支社			

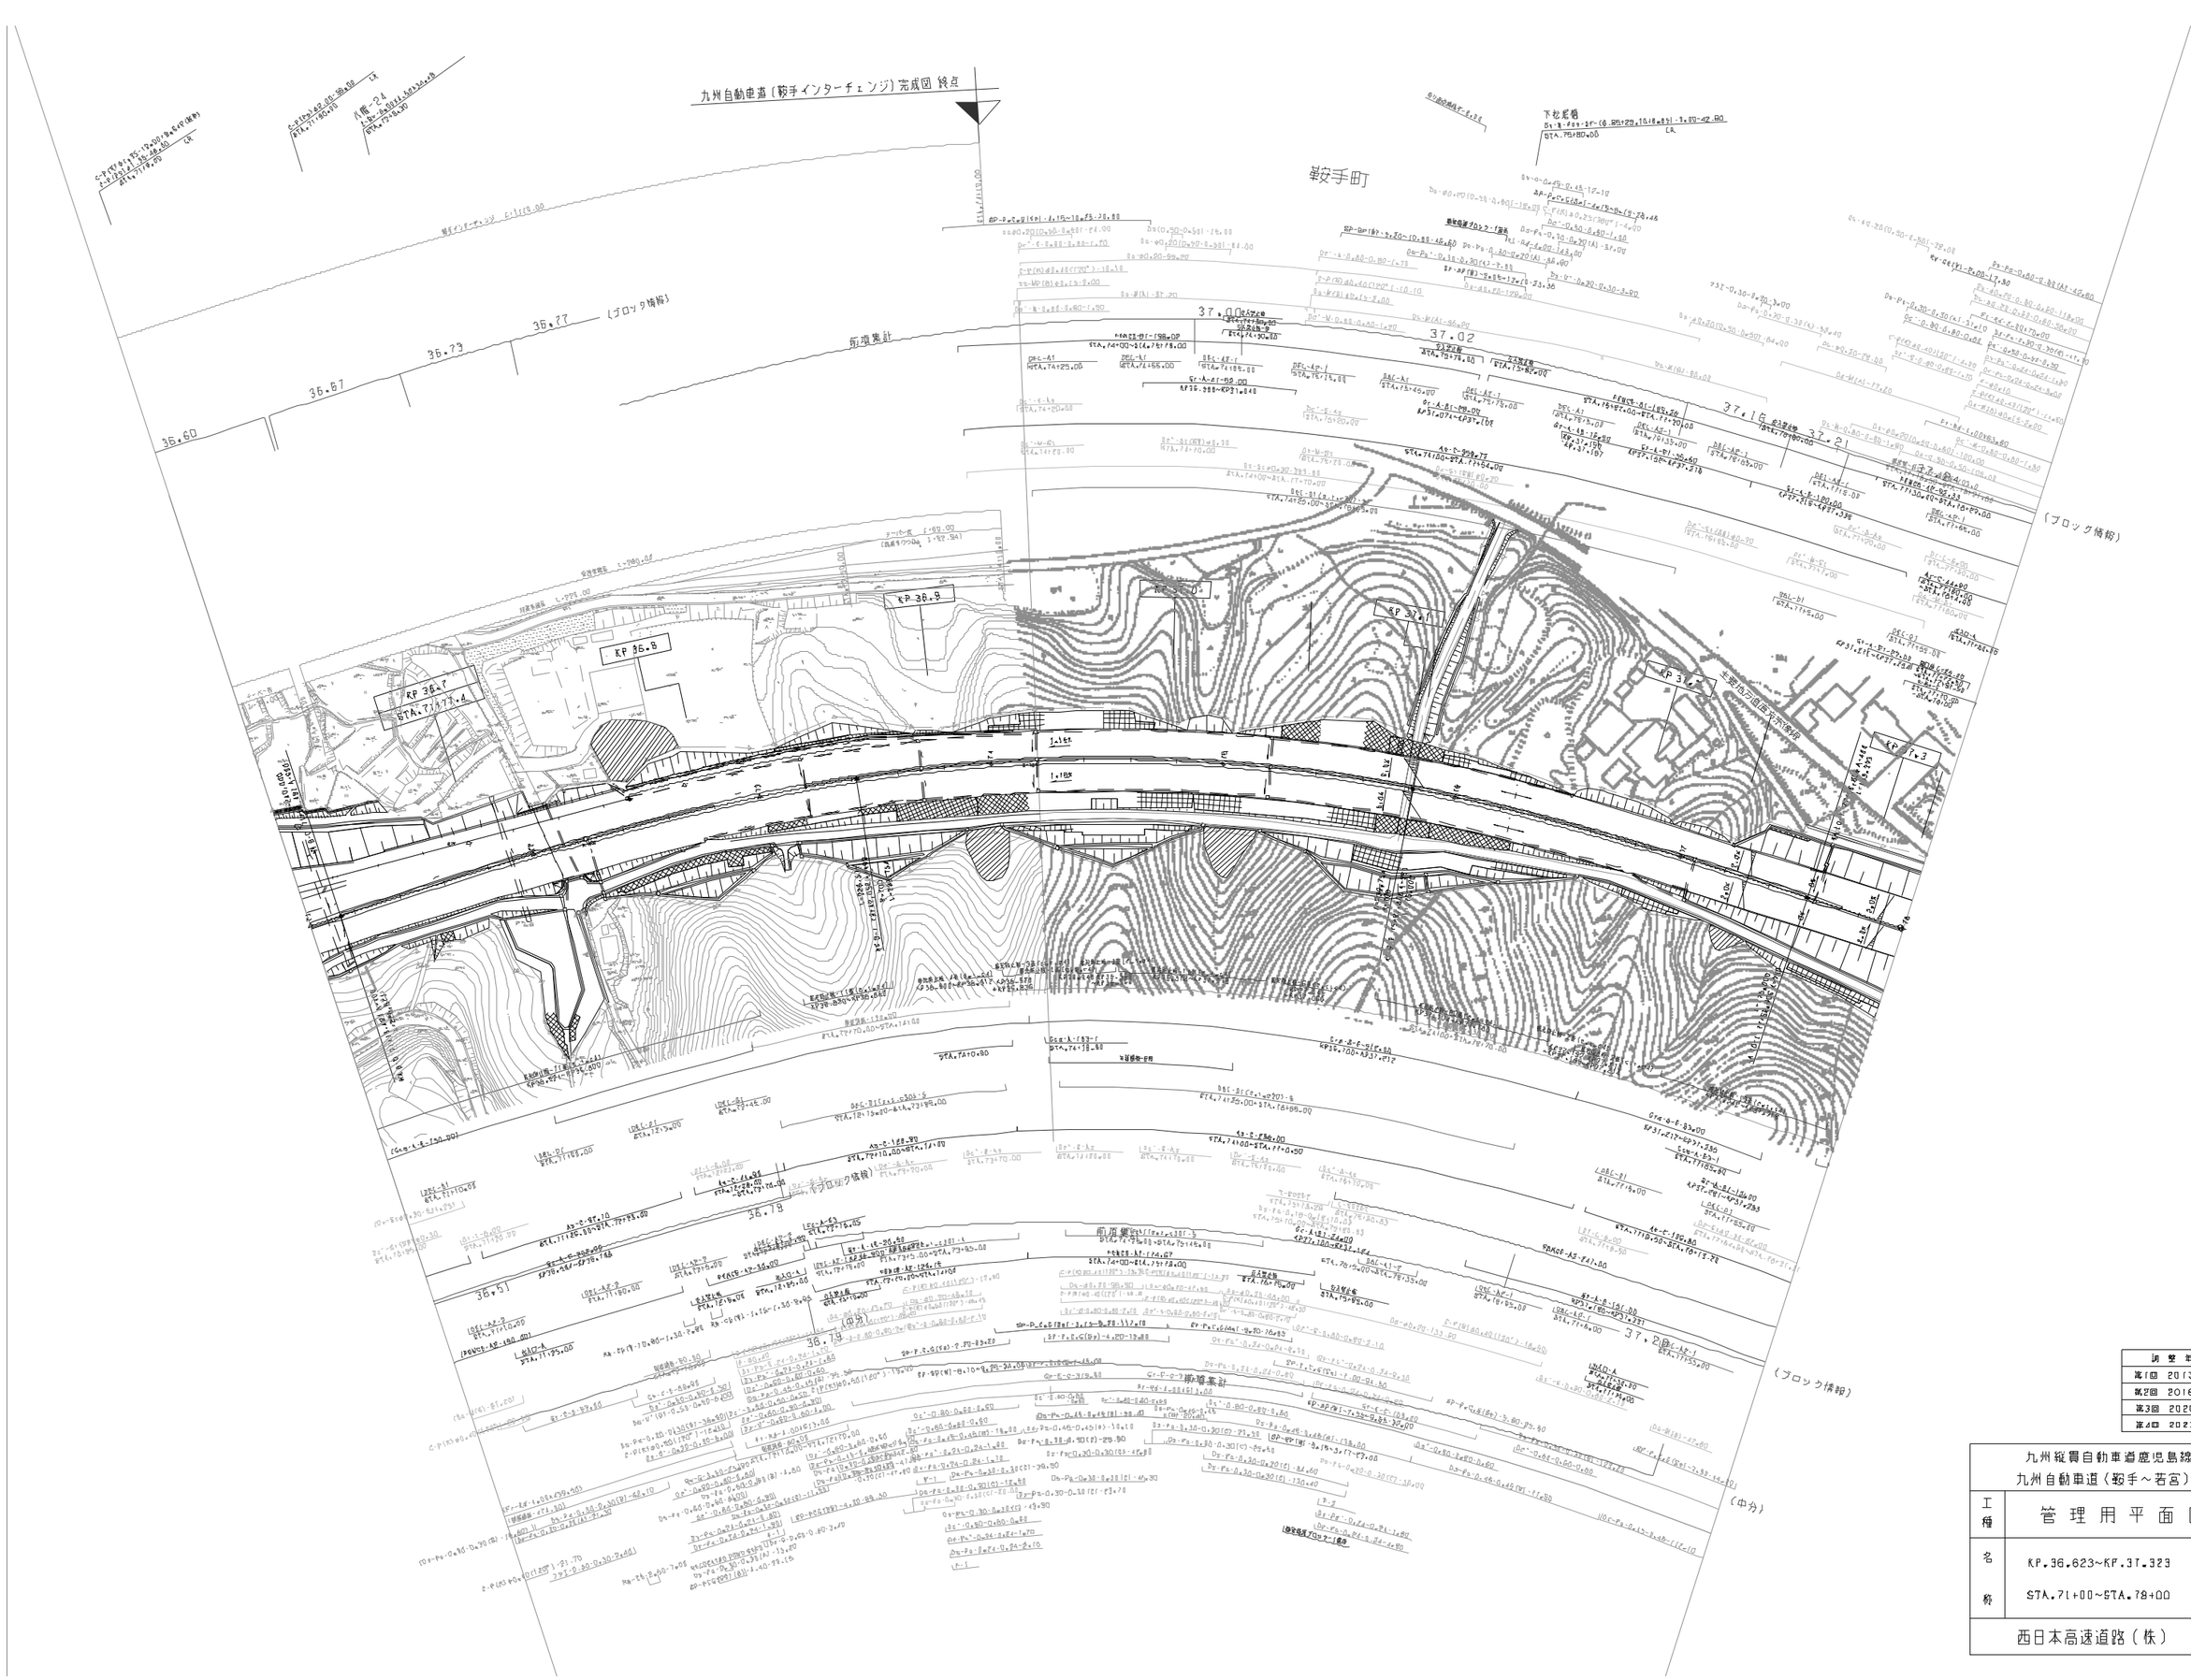
九州自動車道（鞍手インターチェンジ）完成図 終点
鞍手町
（ブロック情報）
前項集計
KP 36.9
KP 36.8
KP 36.7
KP 37.0
KP 37.1
KP 37.2
KP 37.3

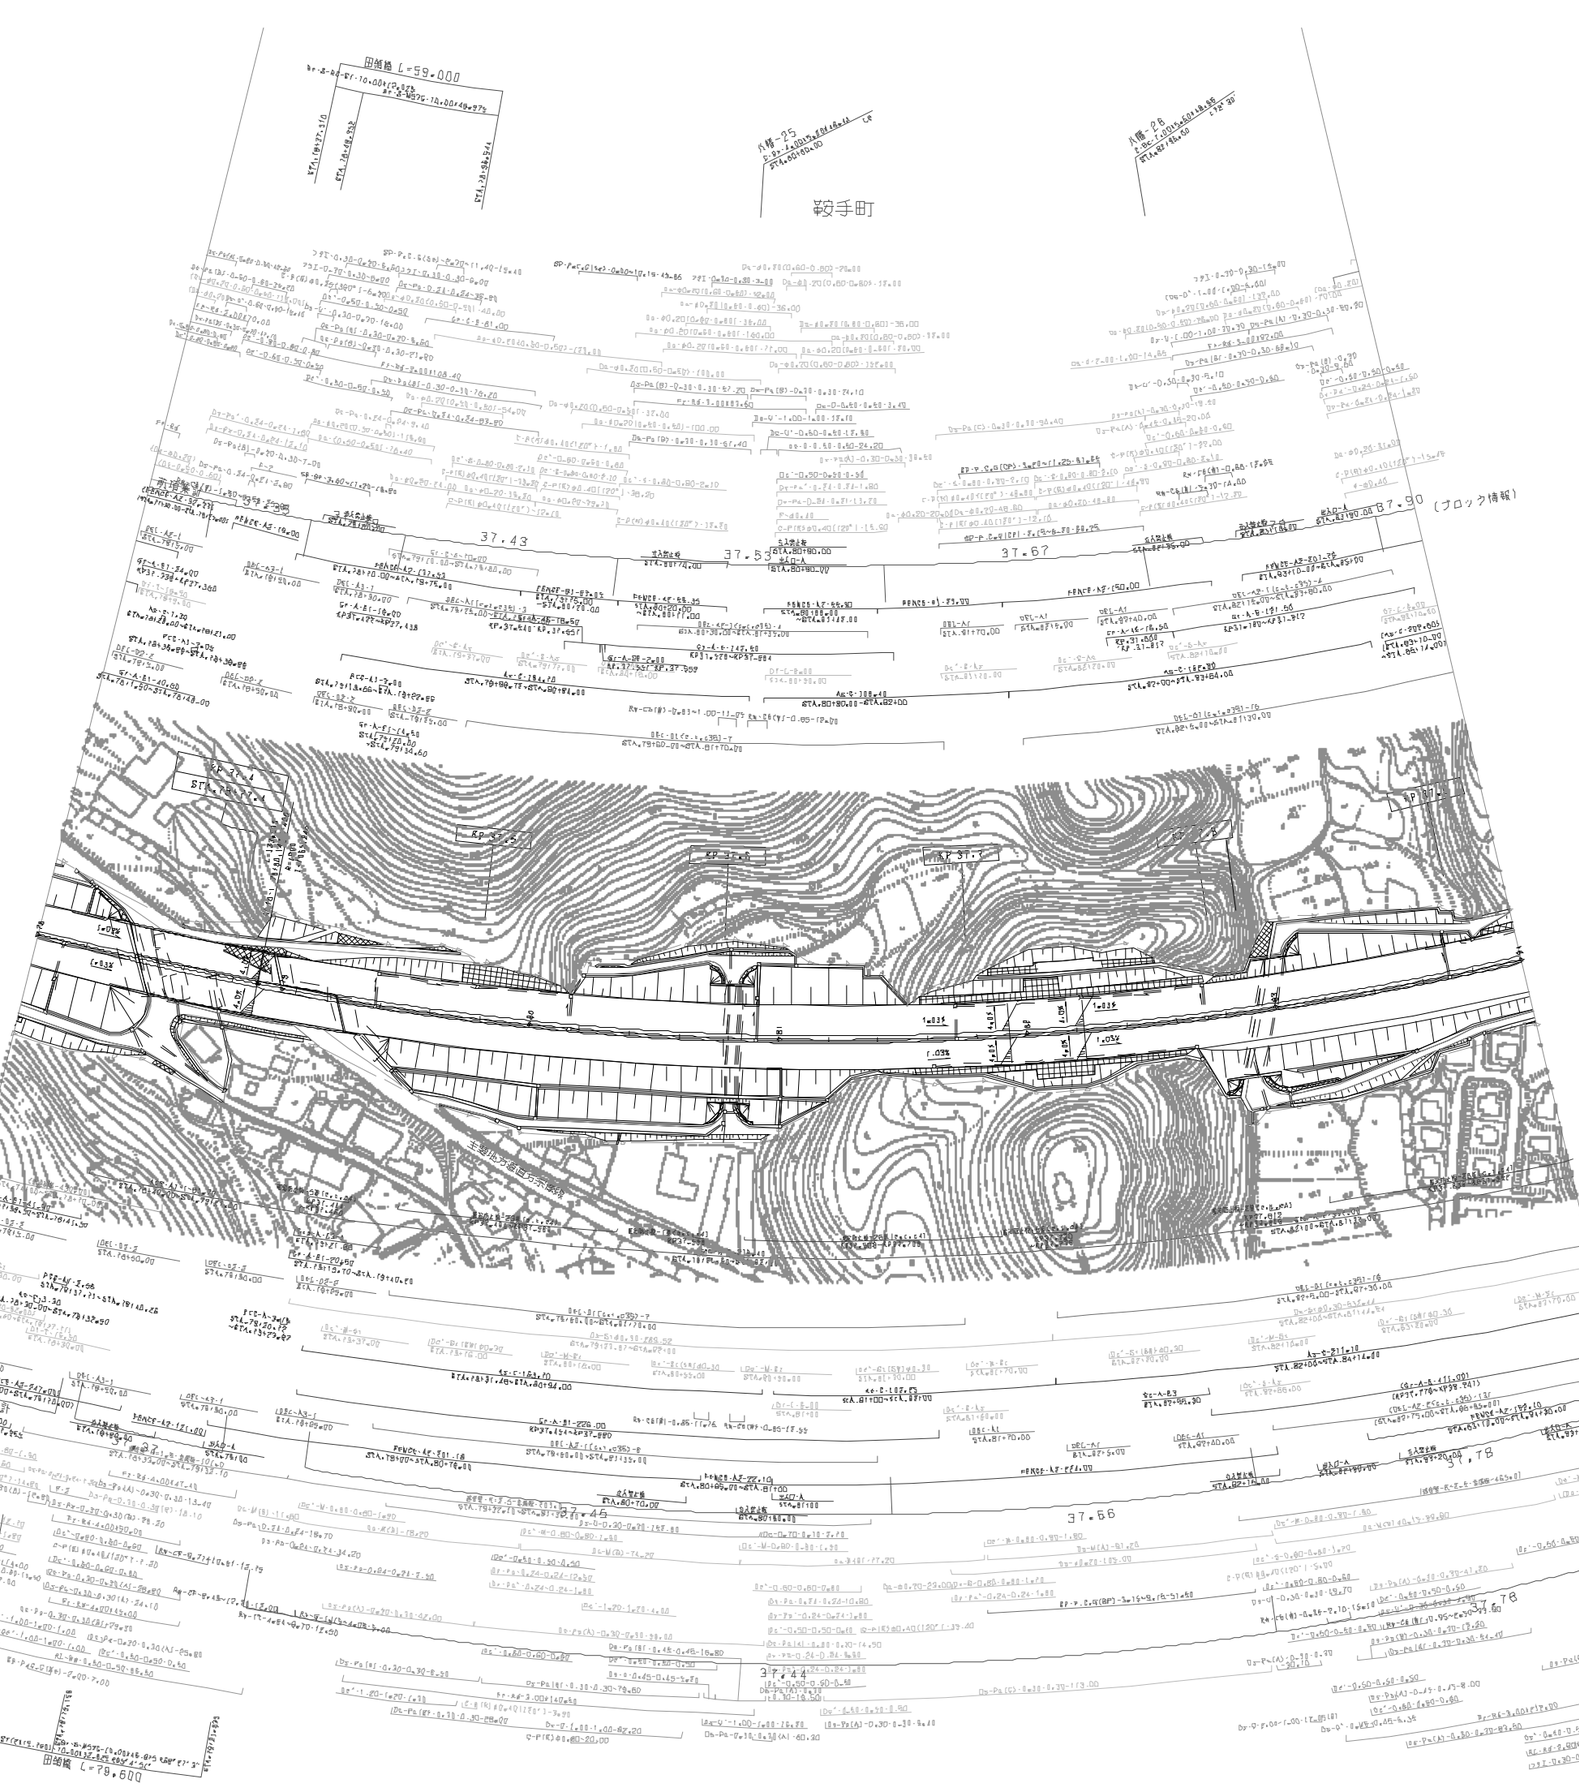

調整年月	摘要
第1回 2005年 6月	
第2回 2020年 5月	
第3回 2023年 6月	

九州縦貫自動車道鹿児島線 九州自動車道（鞍手～若宮）			——
工種	管理用平面図		——
名称	KP.37.323～KP.39.823 STA.78+00～STA.84+00	縮尺 1/1000	4 15
西日本高速道路（株） 九州支社			

九州縦貫自動車道鹿児島線 九州自動車道（鞍手～若宮）			——
工種	管理用平面図		——
名称	KP.37.923~KP.38.623 STA.84+00~STA.91+00	縮尺 1/1000	5 15
西日本高速道路（株）　九州支社			

適用年月	備考
第1回　2006年　7月	
第2回　2018年 11月	
第3回　2022年　6月	
第4回　2023年　6月	

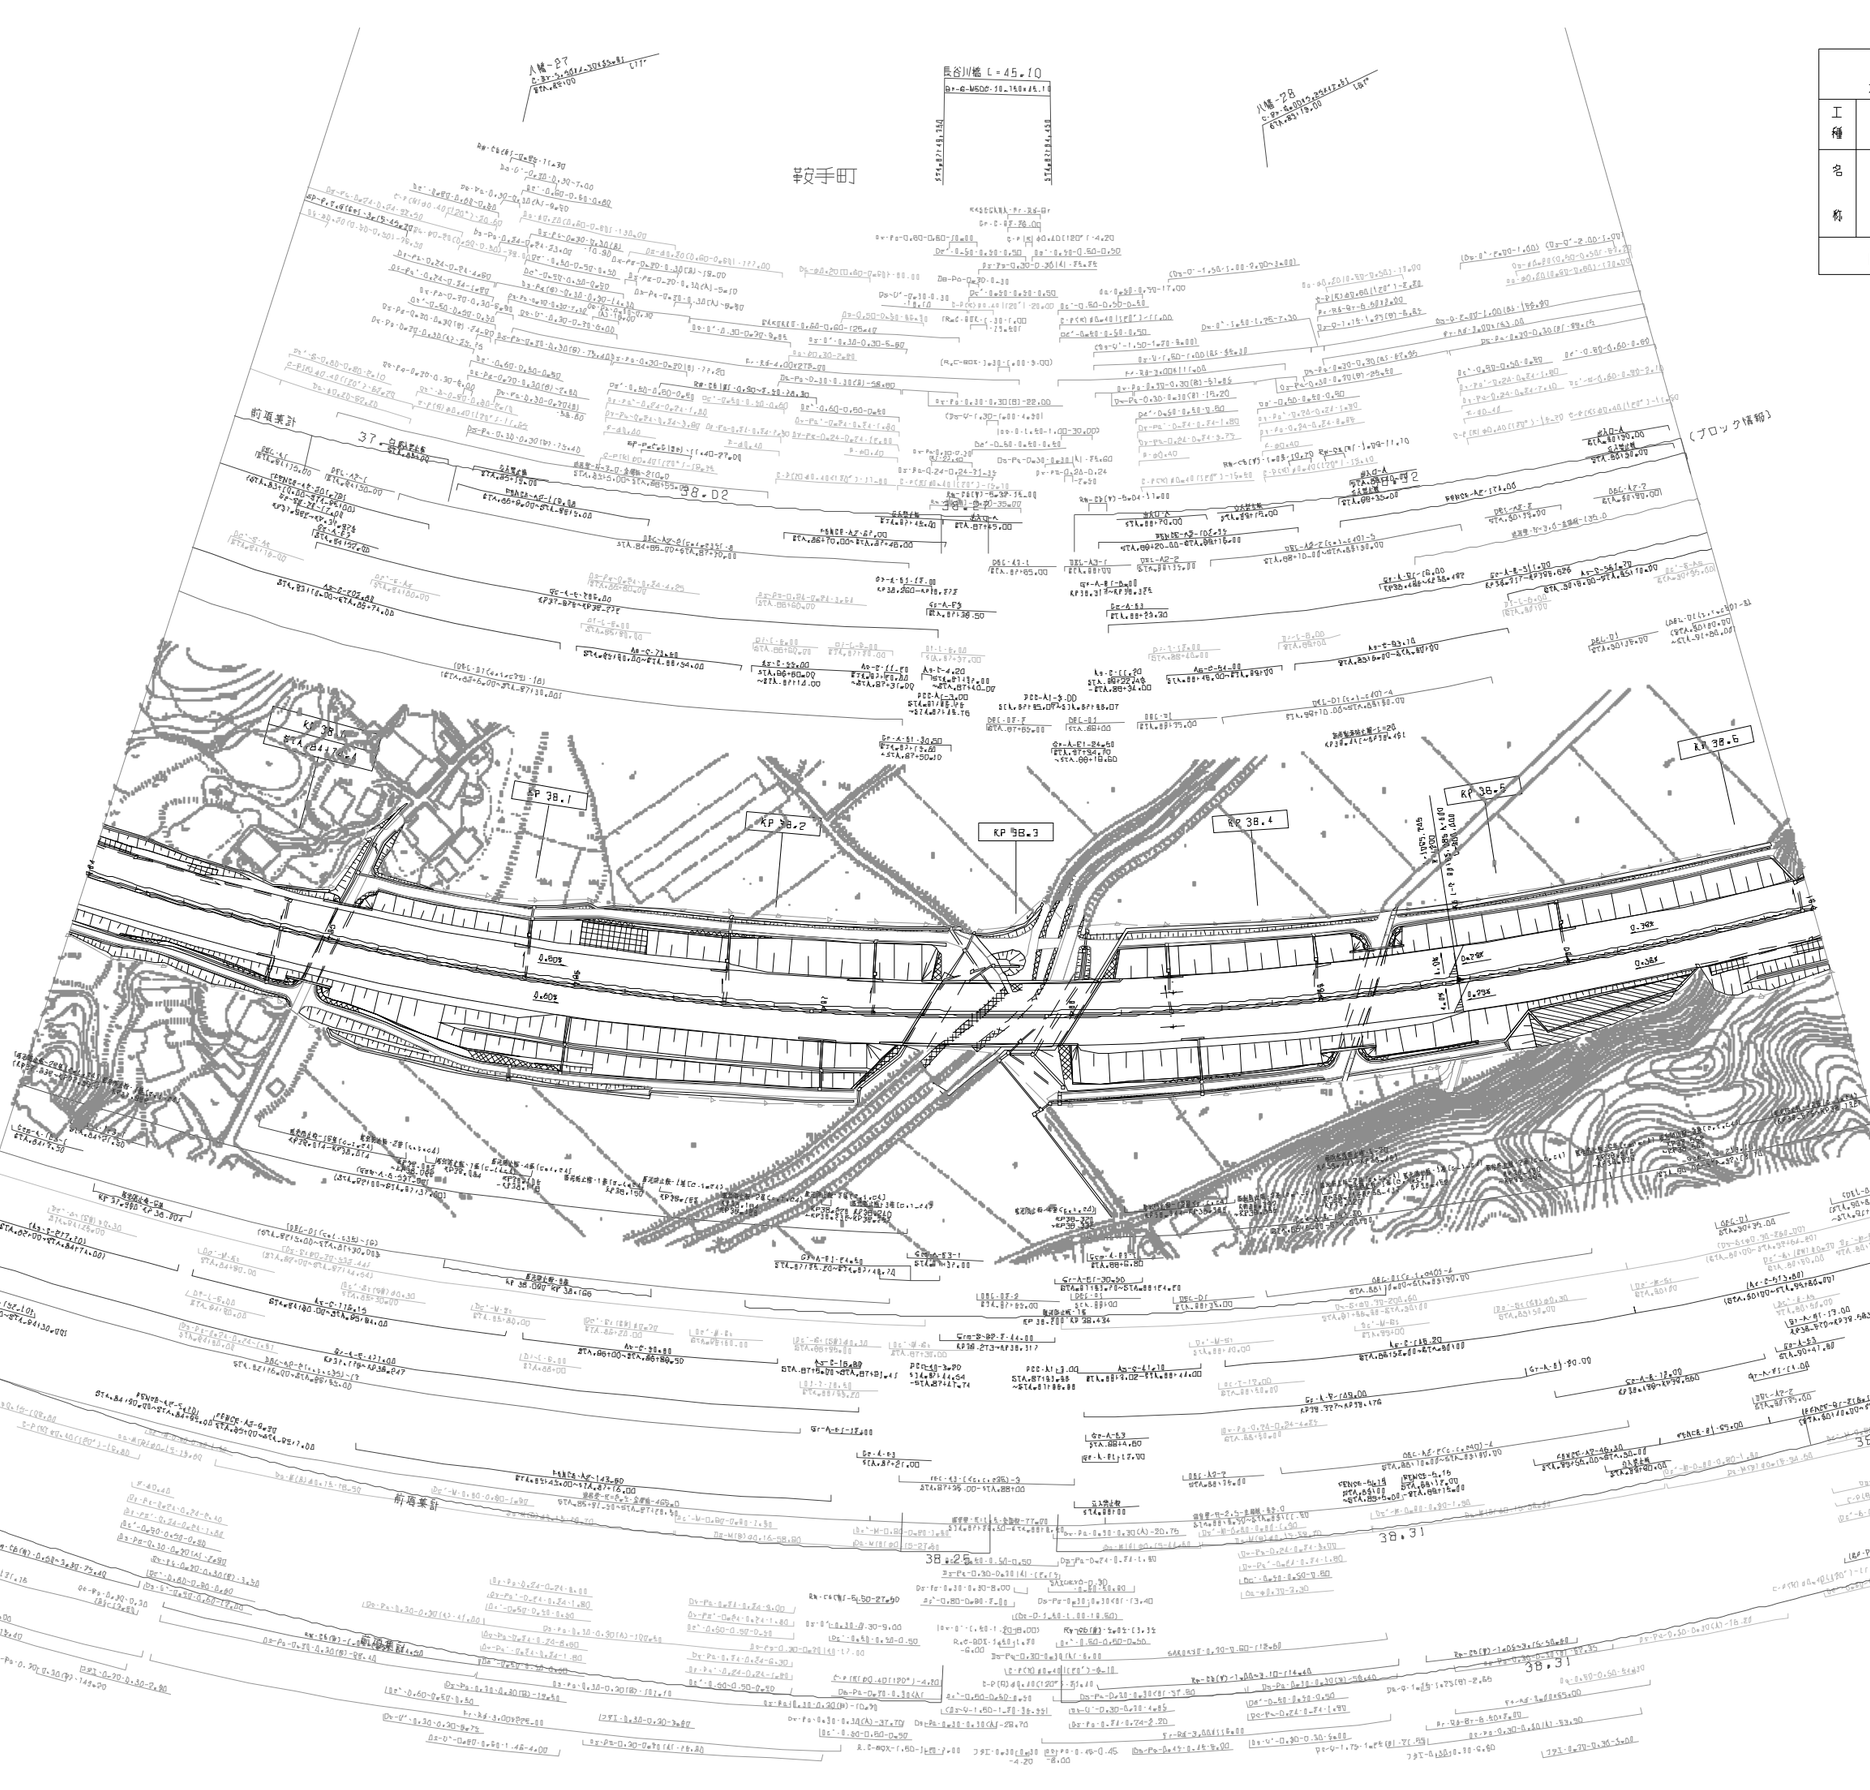

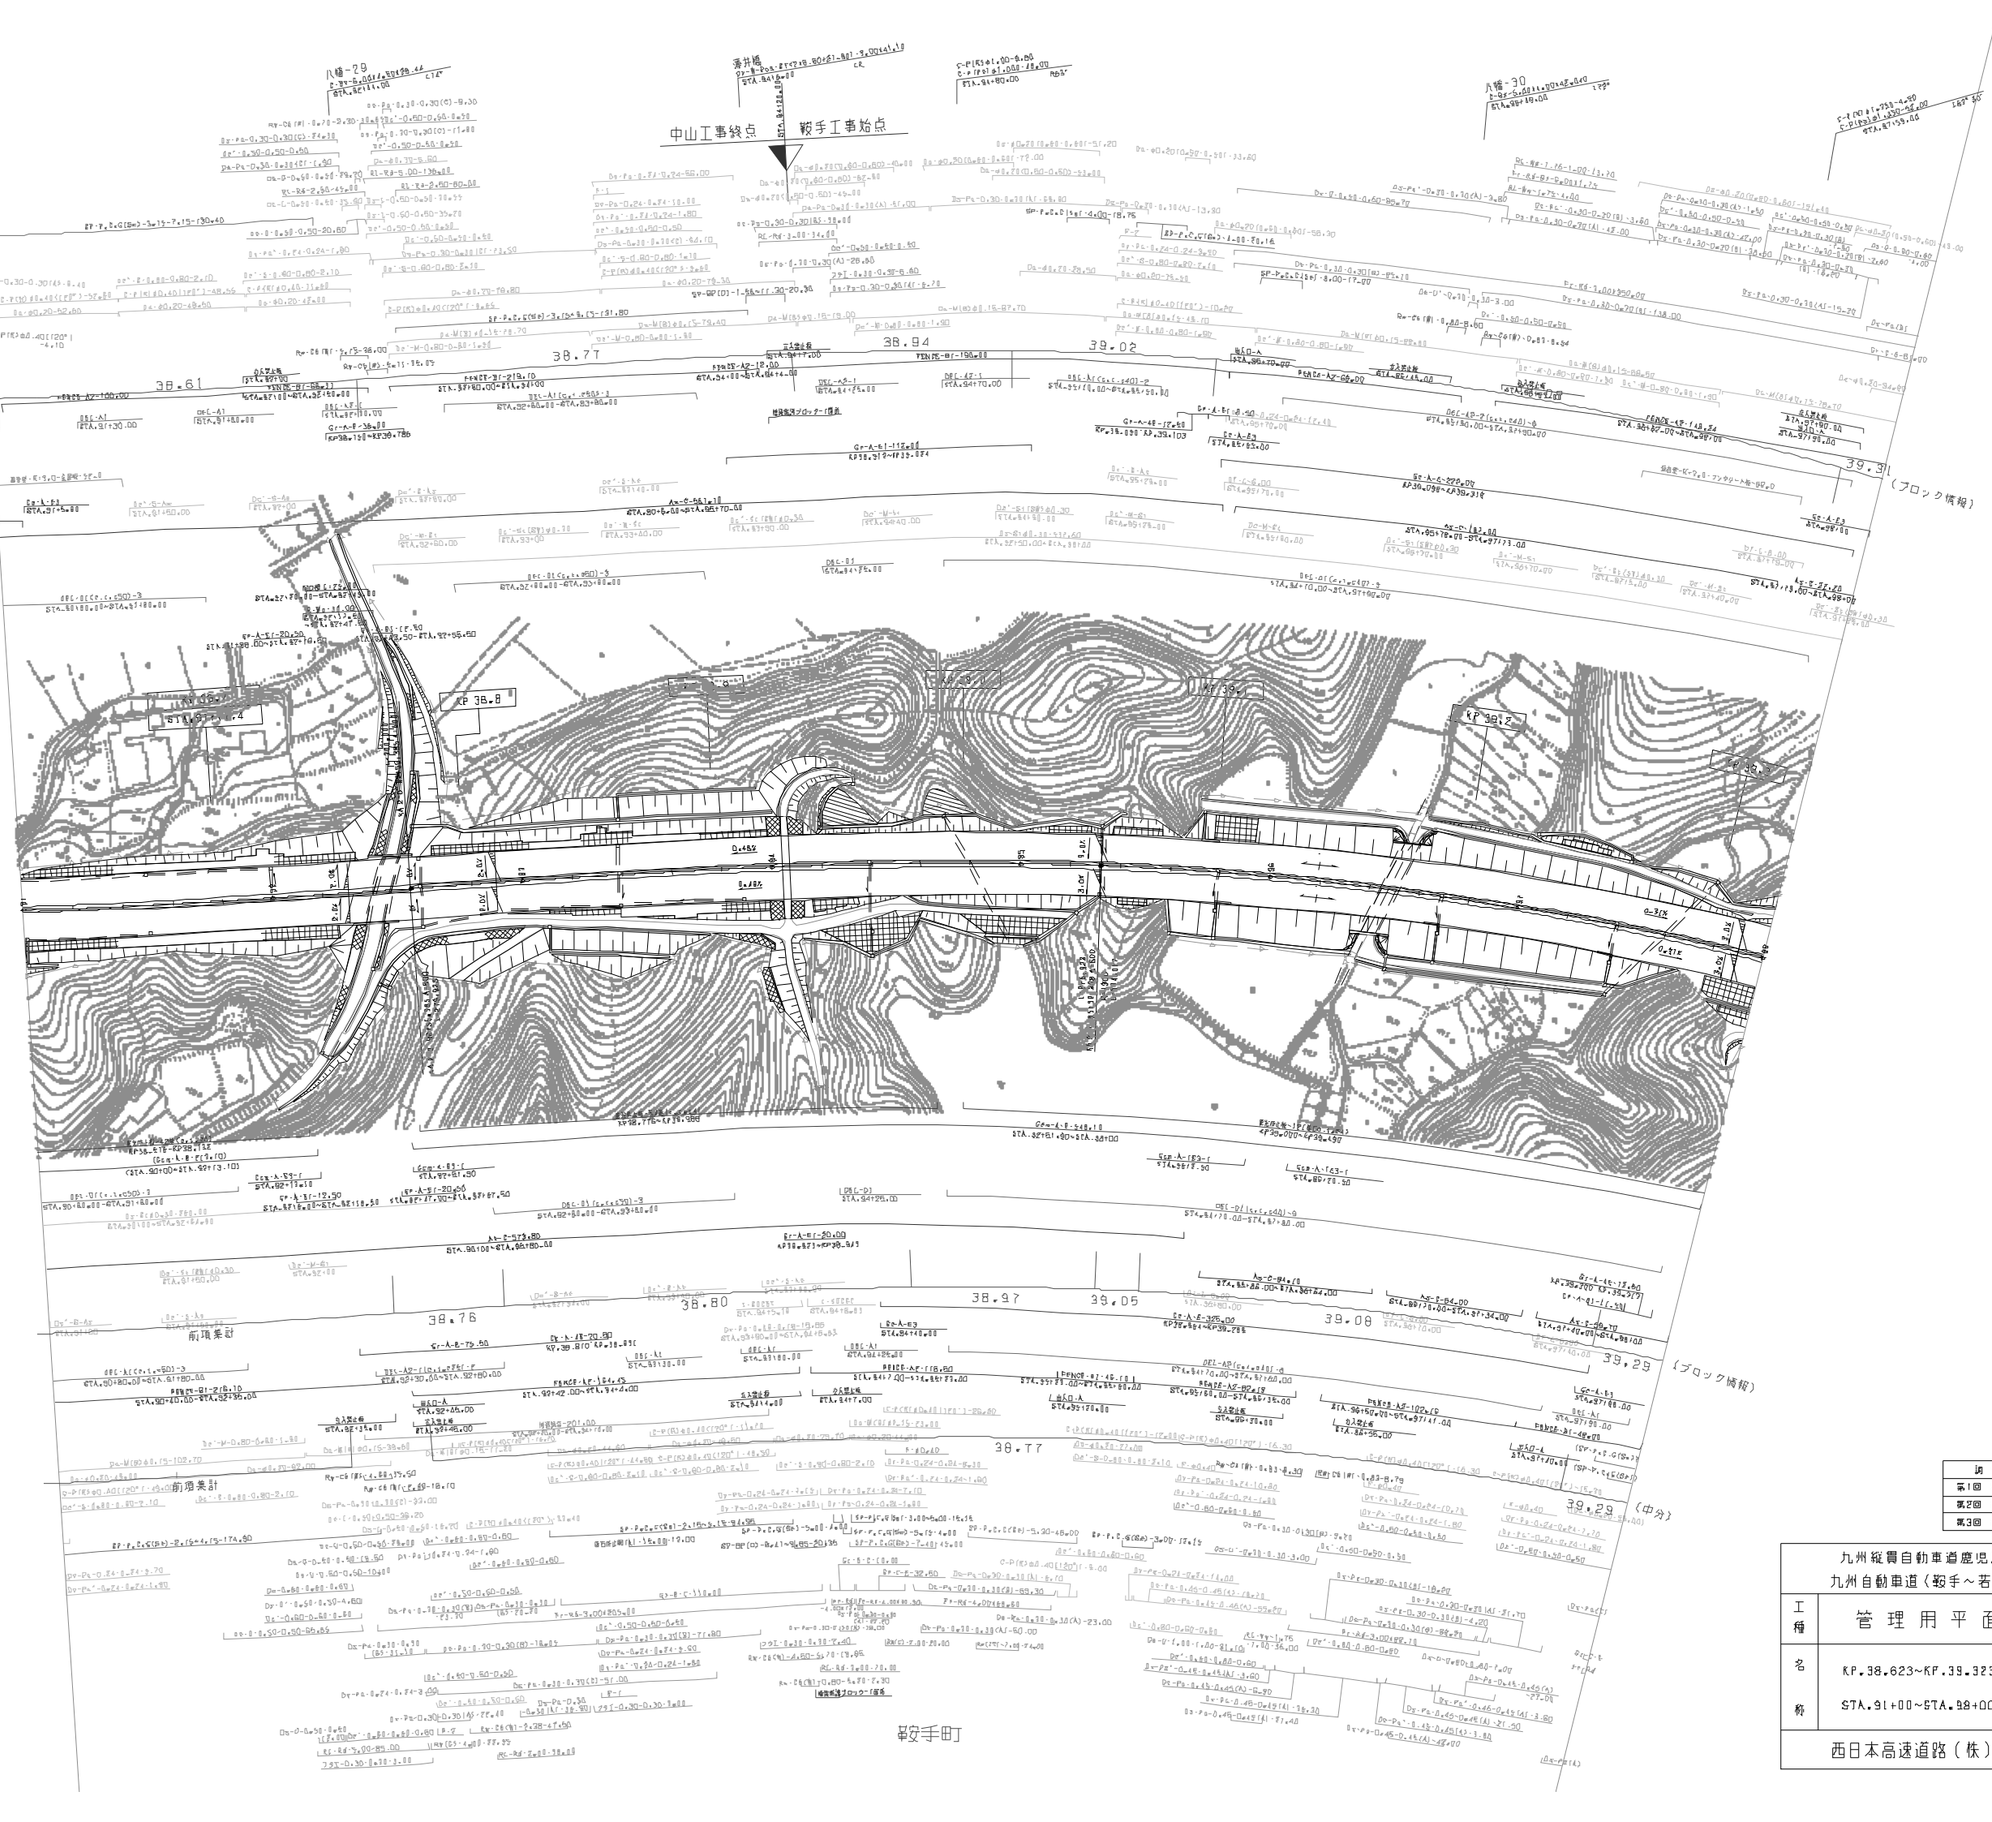

調整年月	摘要
第1回 2005年 6月	
第2回 2020年 5月	
第3回 2023年 6月	

九州縦貫自動車道鹿児島線 九州自動車道（鞍手～若宮）			——
工種	管理用平面図		——
名称	KP.38.623～KP.39.323 STA.91+00～STA.98+00	縮尺 1/1000	6 15
西日本高速道路（株） 九州支社			

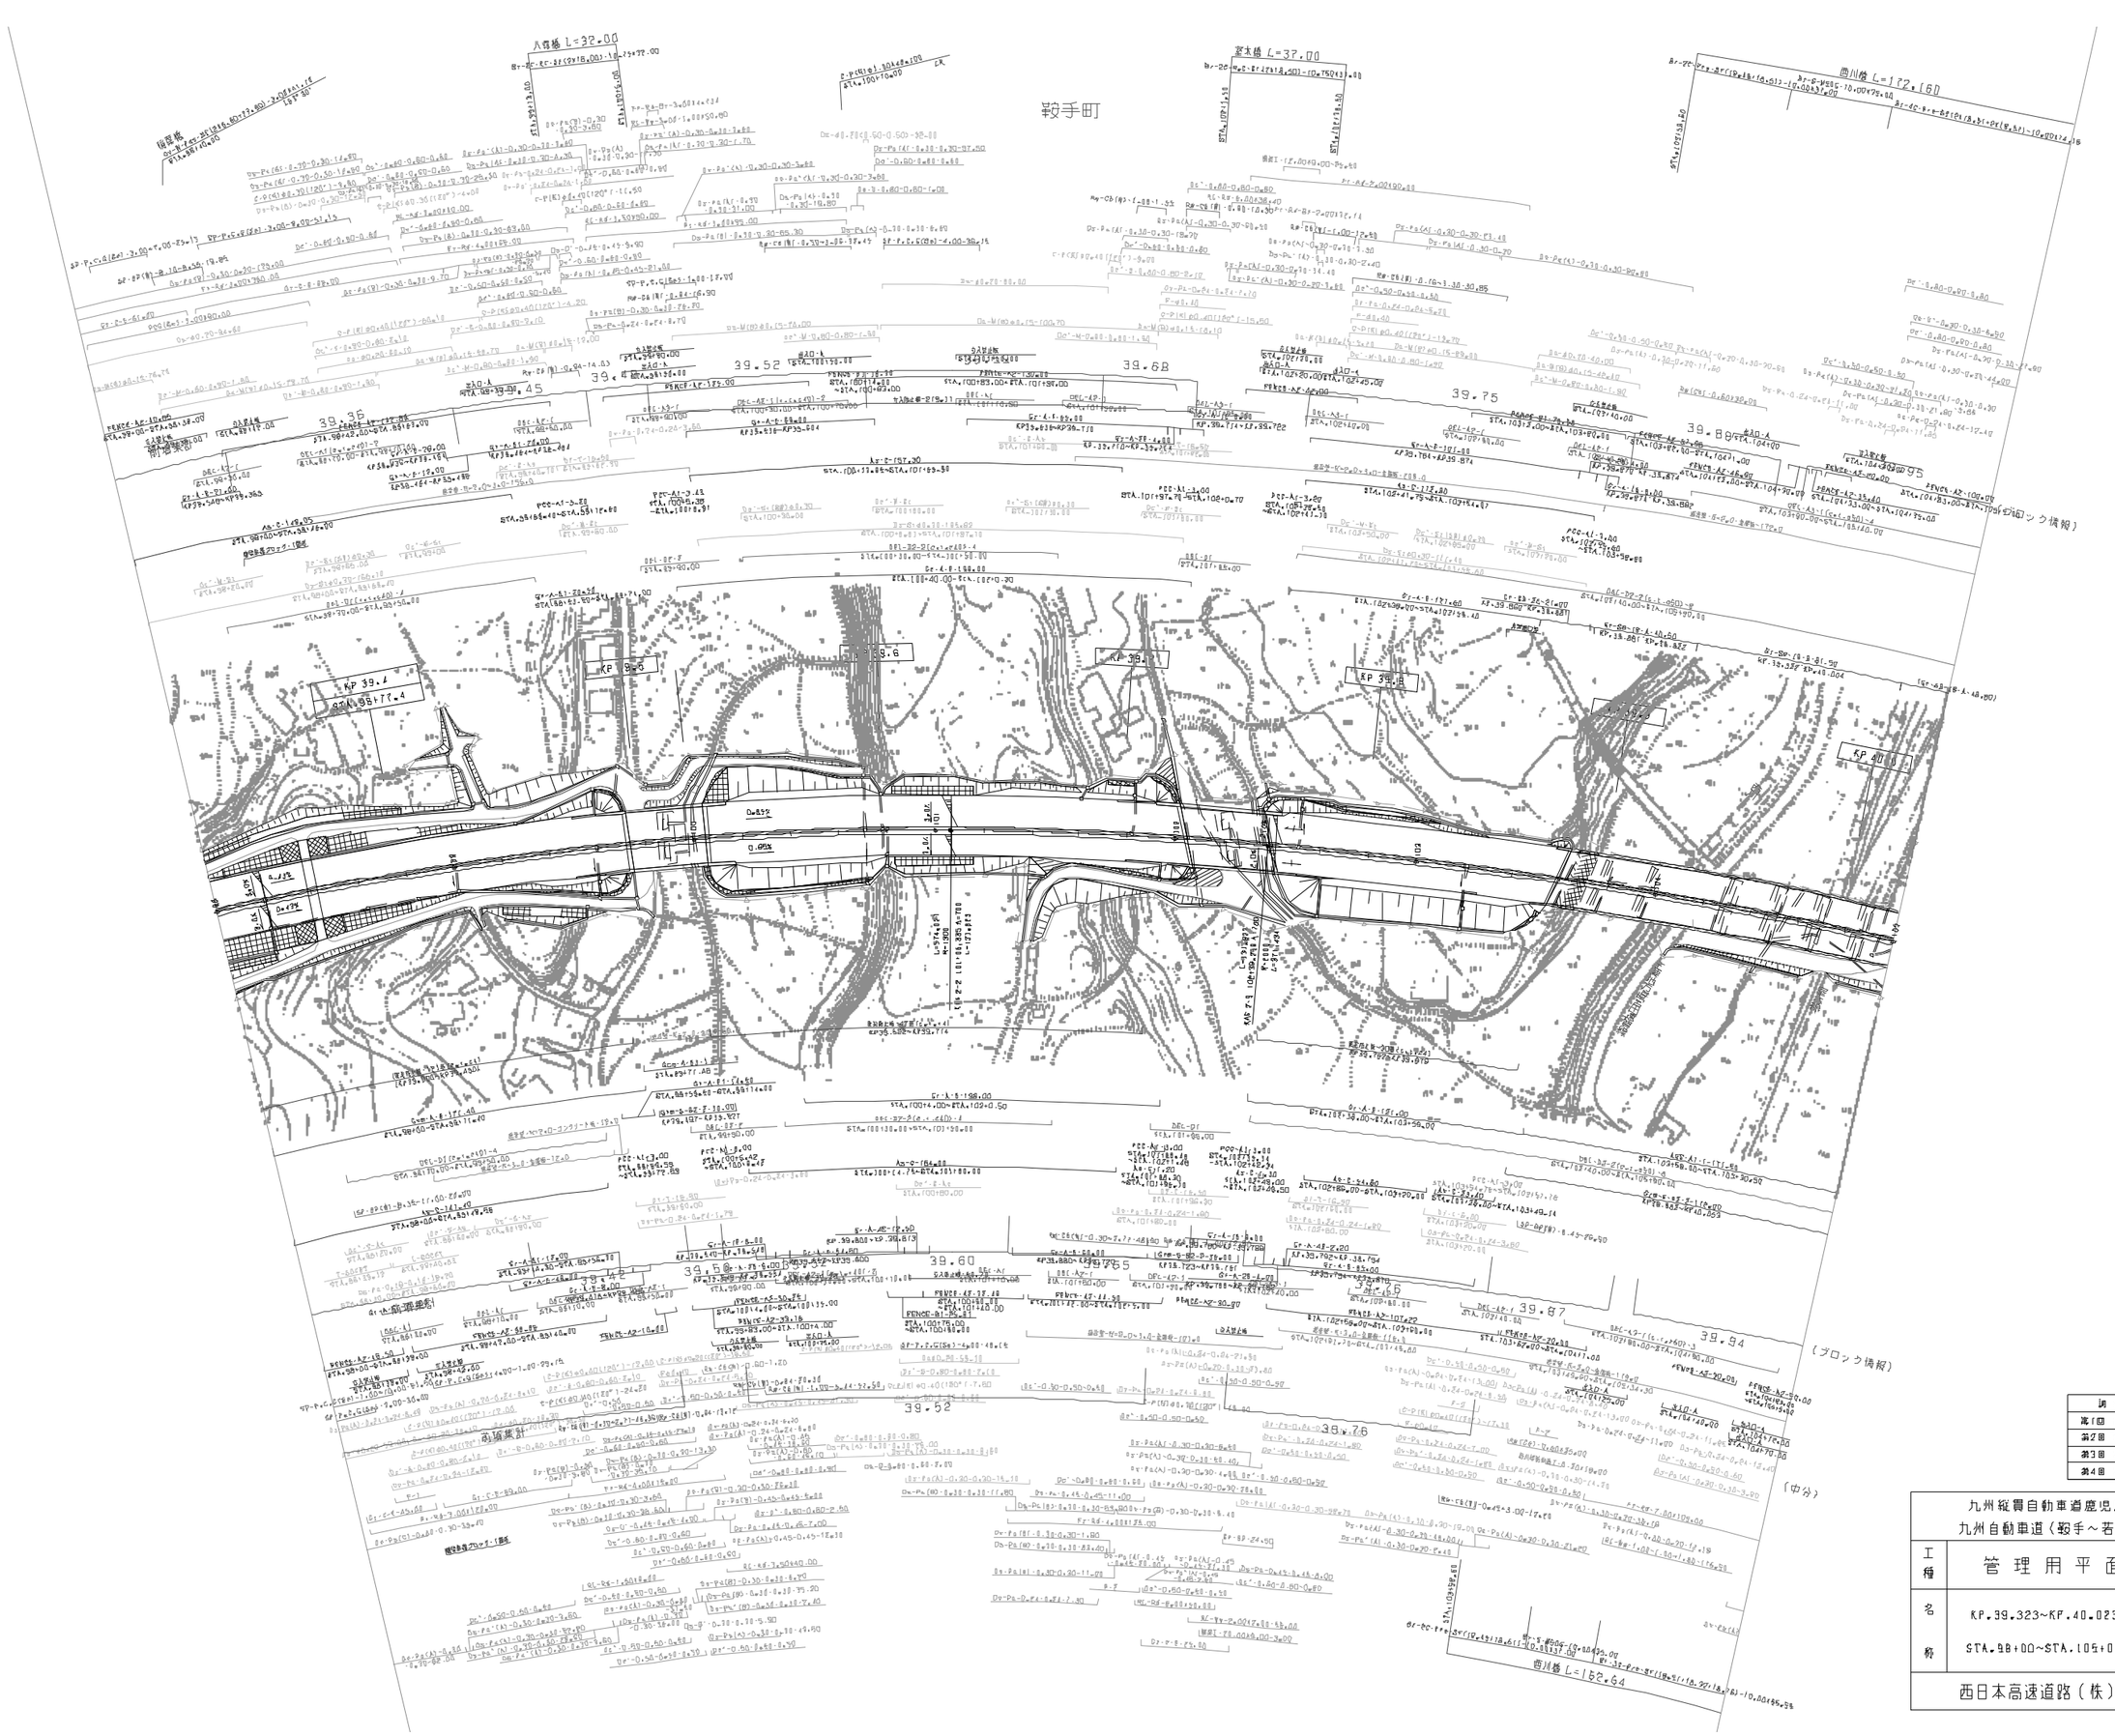

調整年月	備考
第1回 2006年 6月	
第2回 2018年 11月	
第3回 2021年 5月	
第4回 2023年 6月	

九州縦貫自動車道鹿児島線 九州自動車道（鞍手～若宮）			——
工種	管理用平面図		——
名称	KP.39.323~KP.40.023 STA.98+00~STA.105+00	縮尺 1/1000	7/15
西日本高速道路（株） 九州支社			

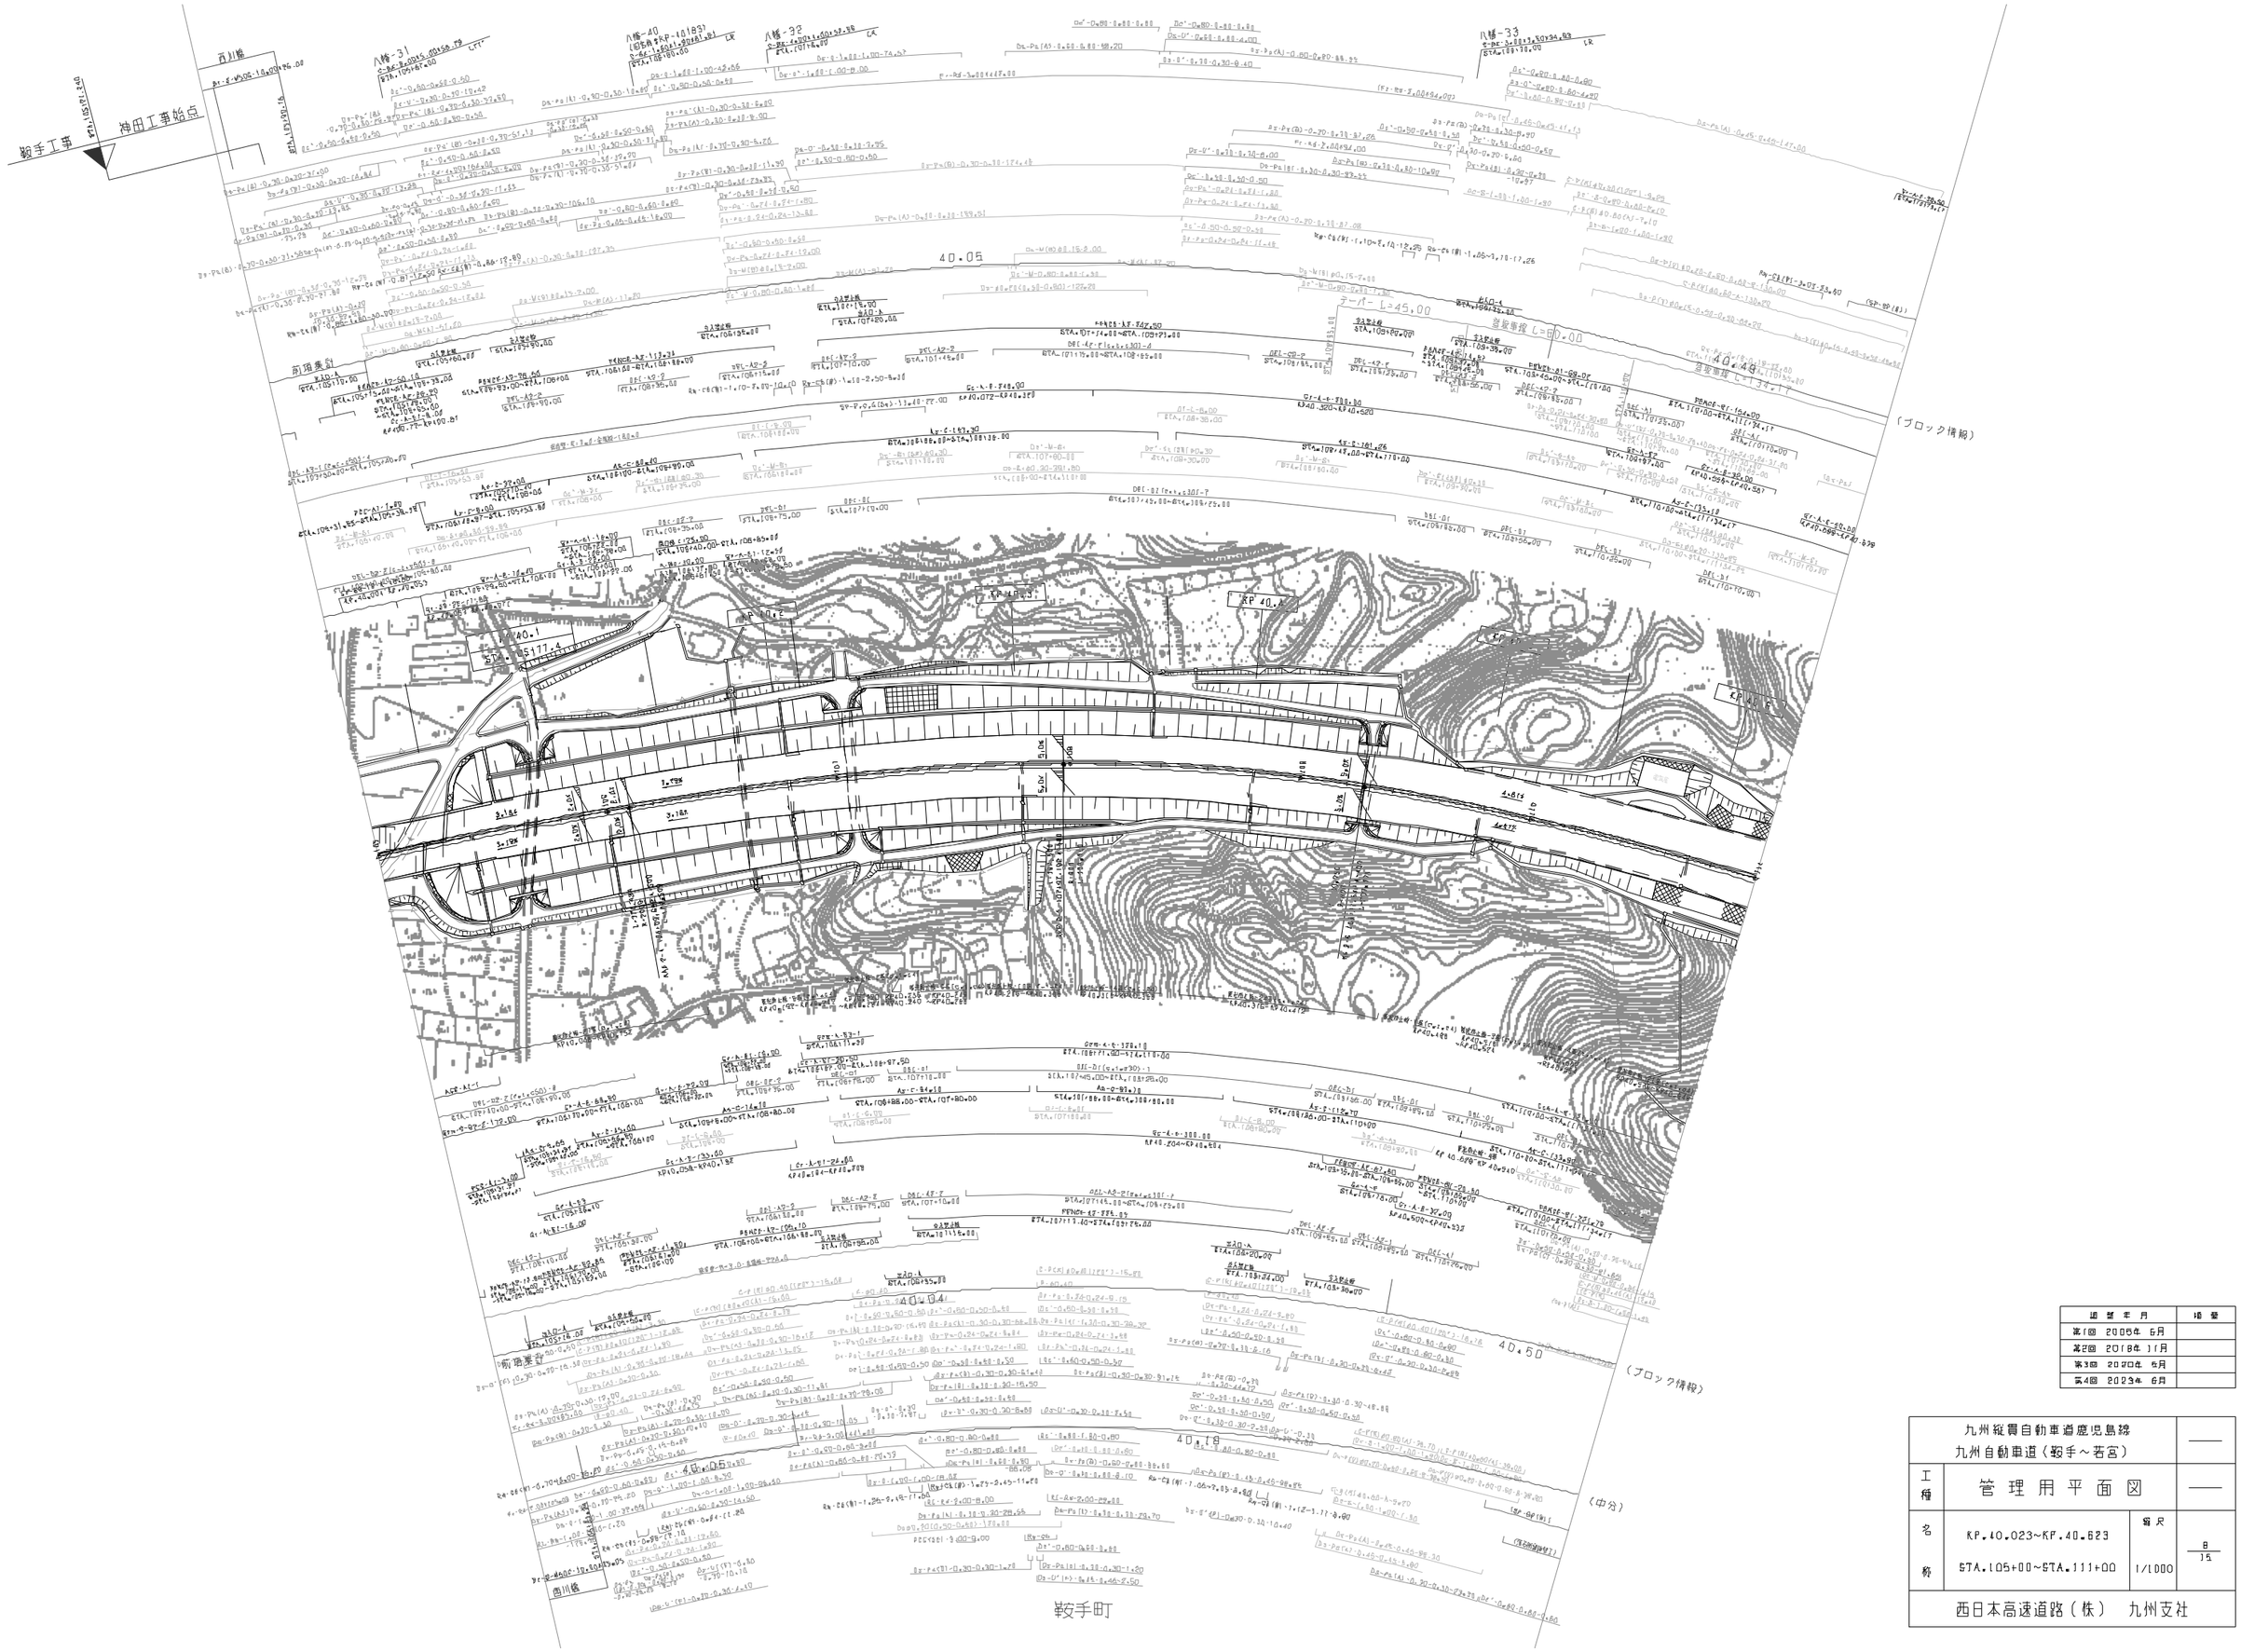

適用年月	摘要
第2回 2018年 11月	
第3回 2020年 5月	
第4回 2023年 6月	

九州縦貫自動車道鹿児島線 九州自動車道（鞍手～若宮）			——
工種	管理用平面図		——
名称	KP.40.023~KP.40.623 STA.105+00~STA.111+00	縮尺 1/1000	8 15
西日本高速道路（株） 九州支社			

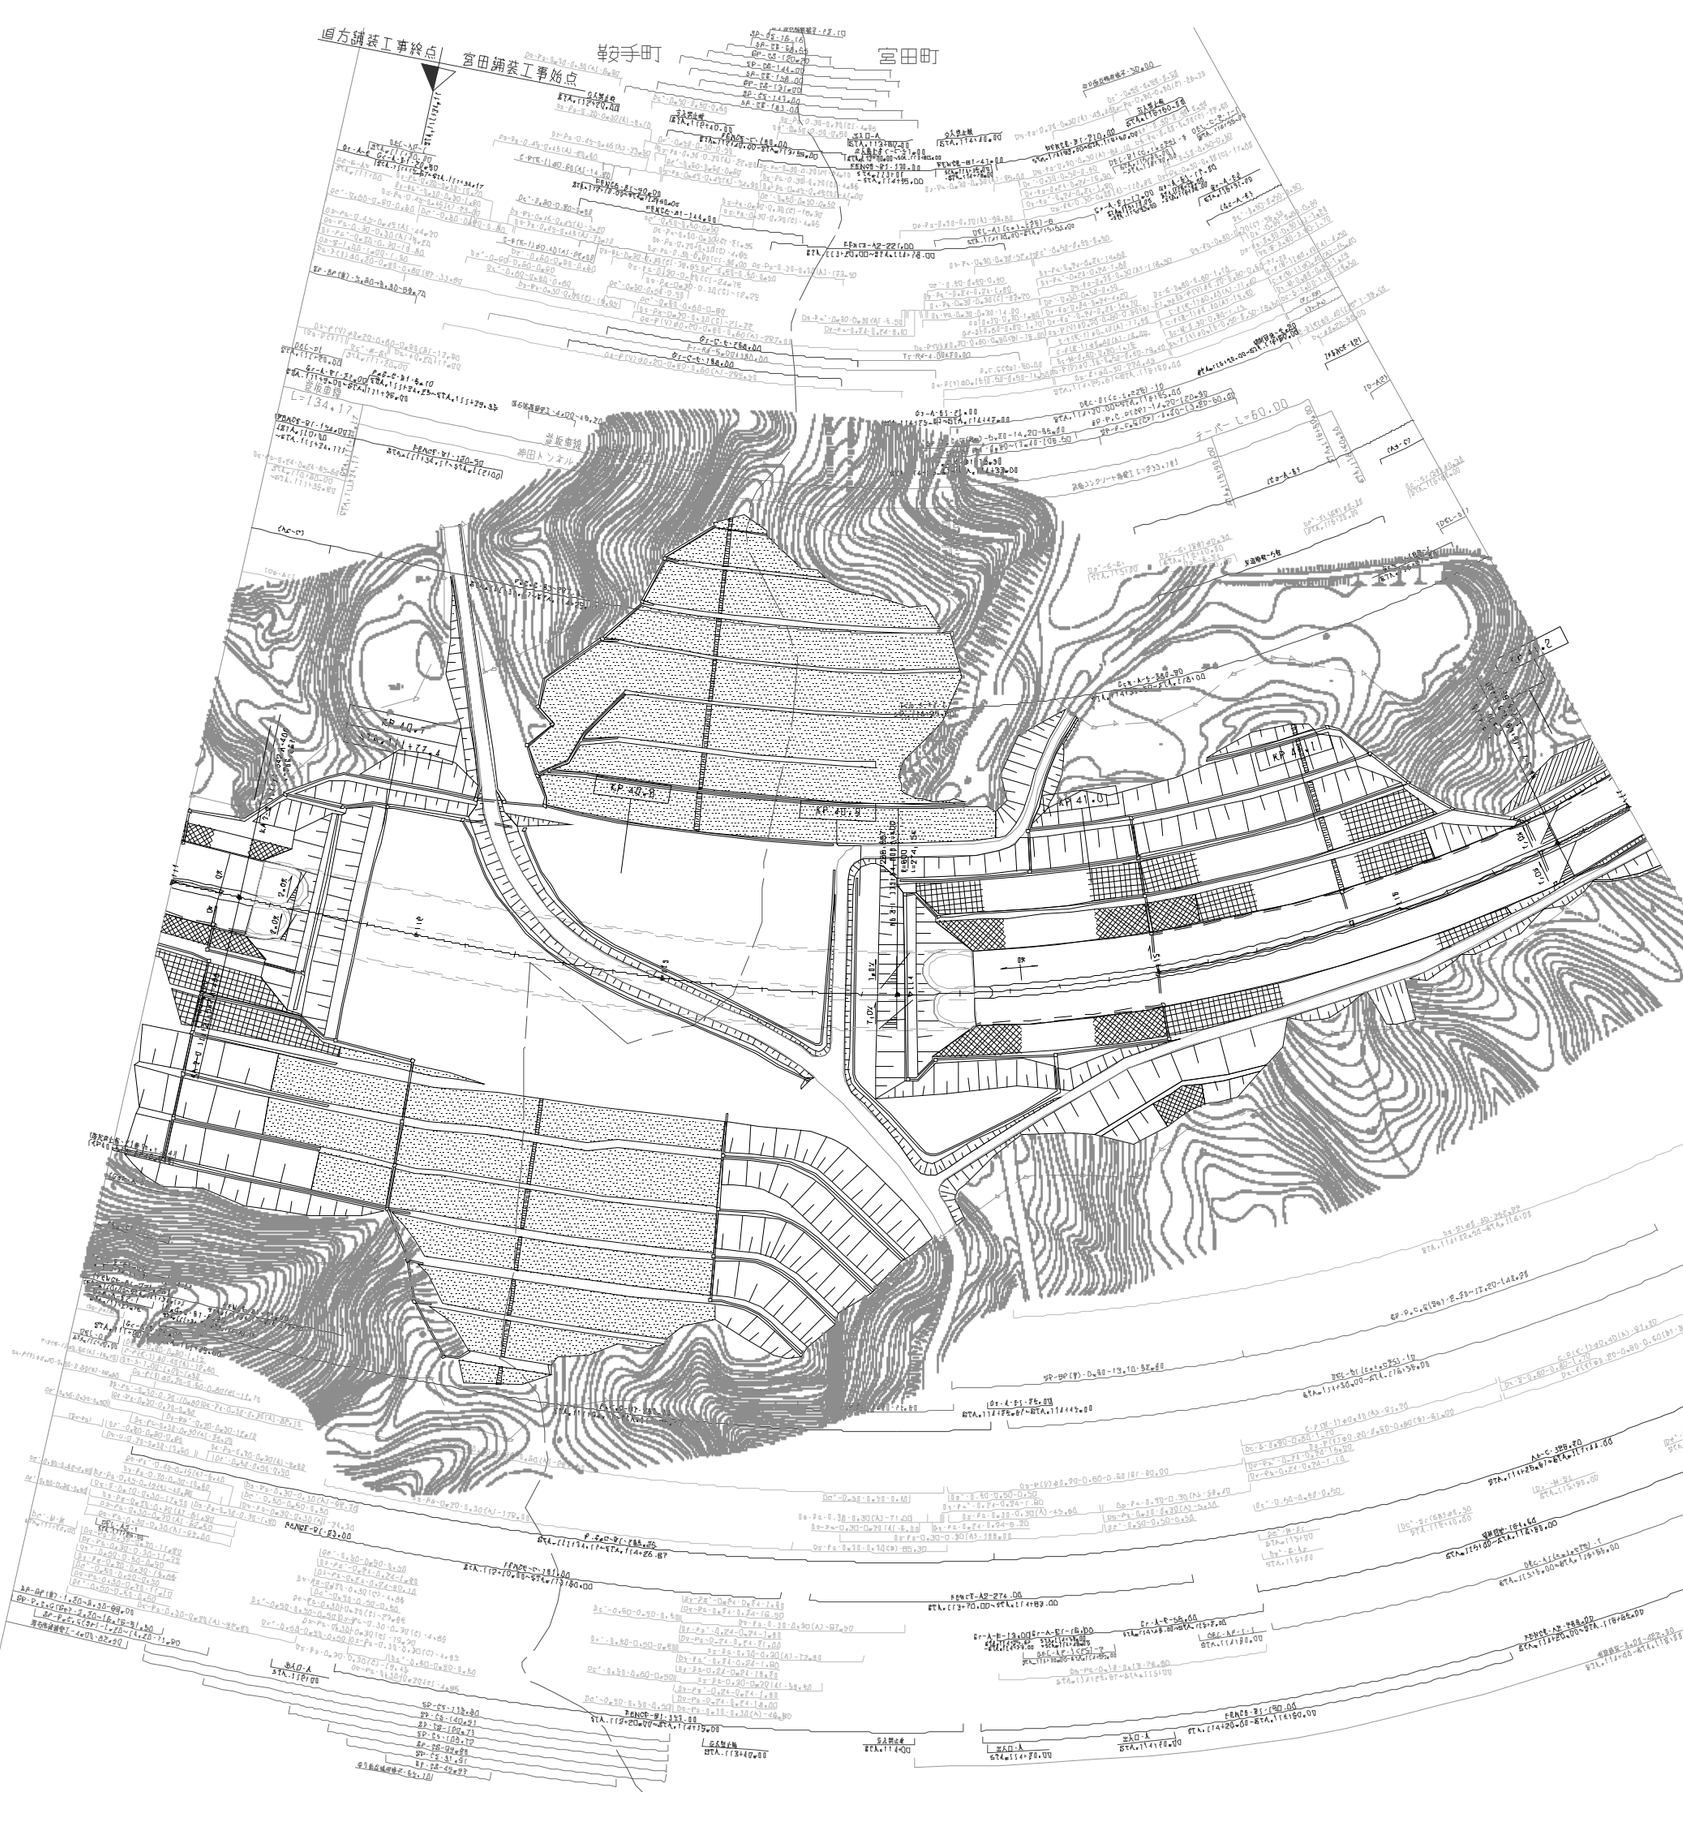

九州縦貫自動車道鹿児島線 九州自動車道（鞍手～若宮）			——
工種	管理用平面図		——
名称	KP.40.623~KP.41.223 STA.111+00~STA.117+00	縮尺 1/1000	9 15
西日本高速道路（株）　九州支社			

適用年月	摘要
第1回 2006年 1月	
第2回 2023年 6月	

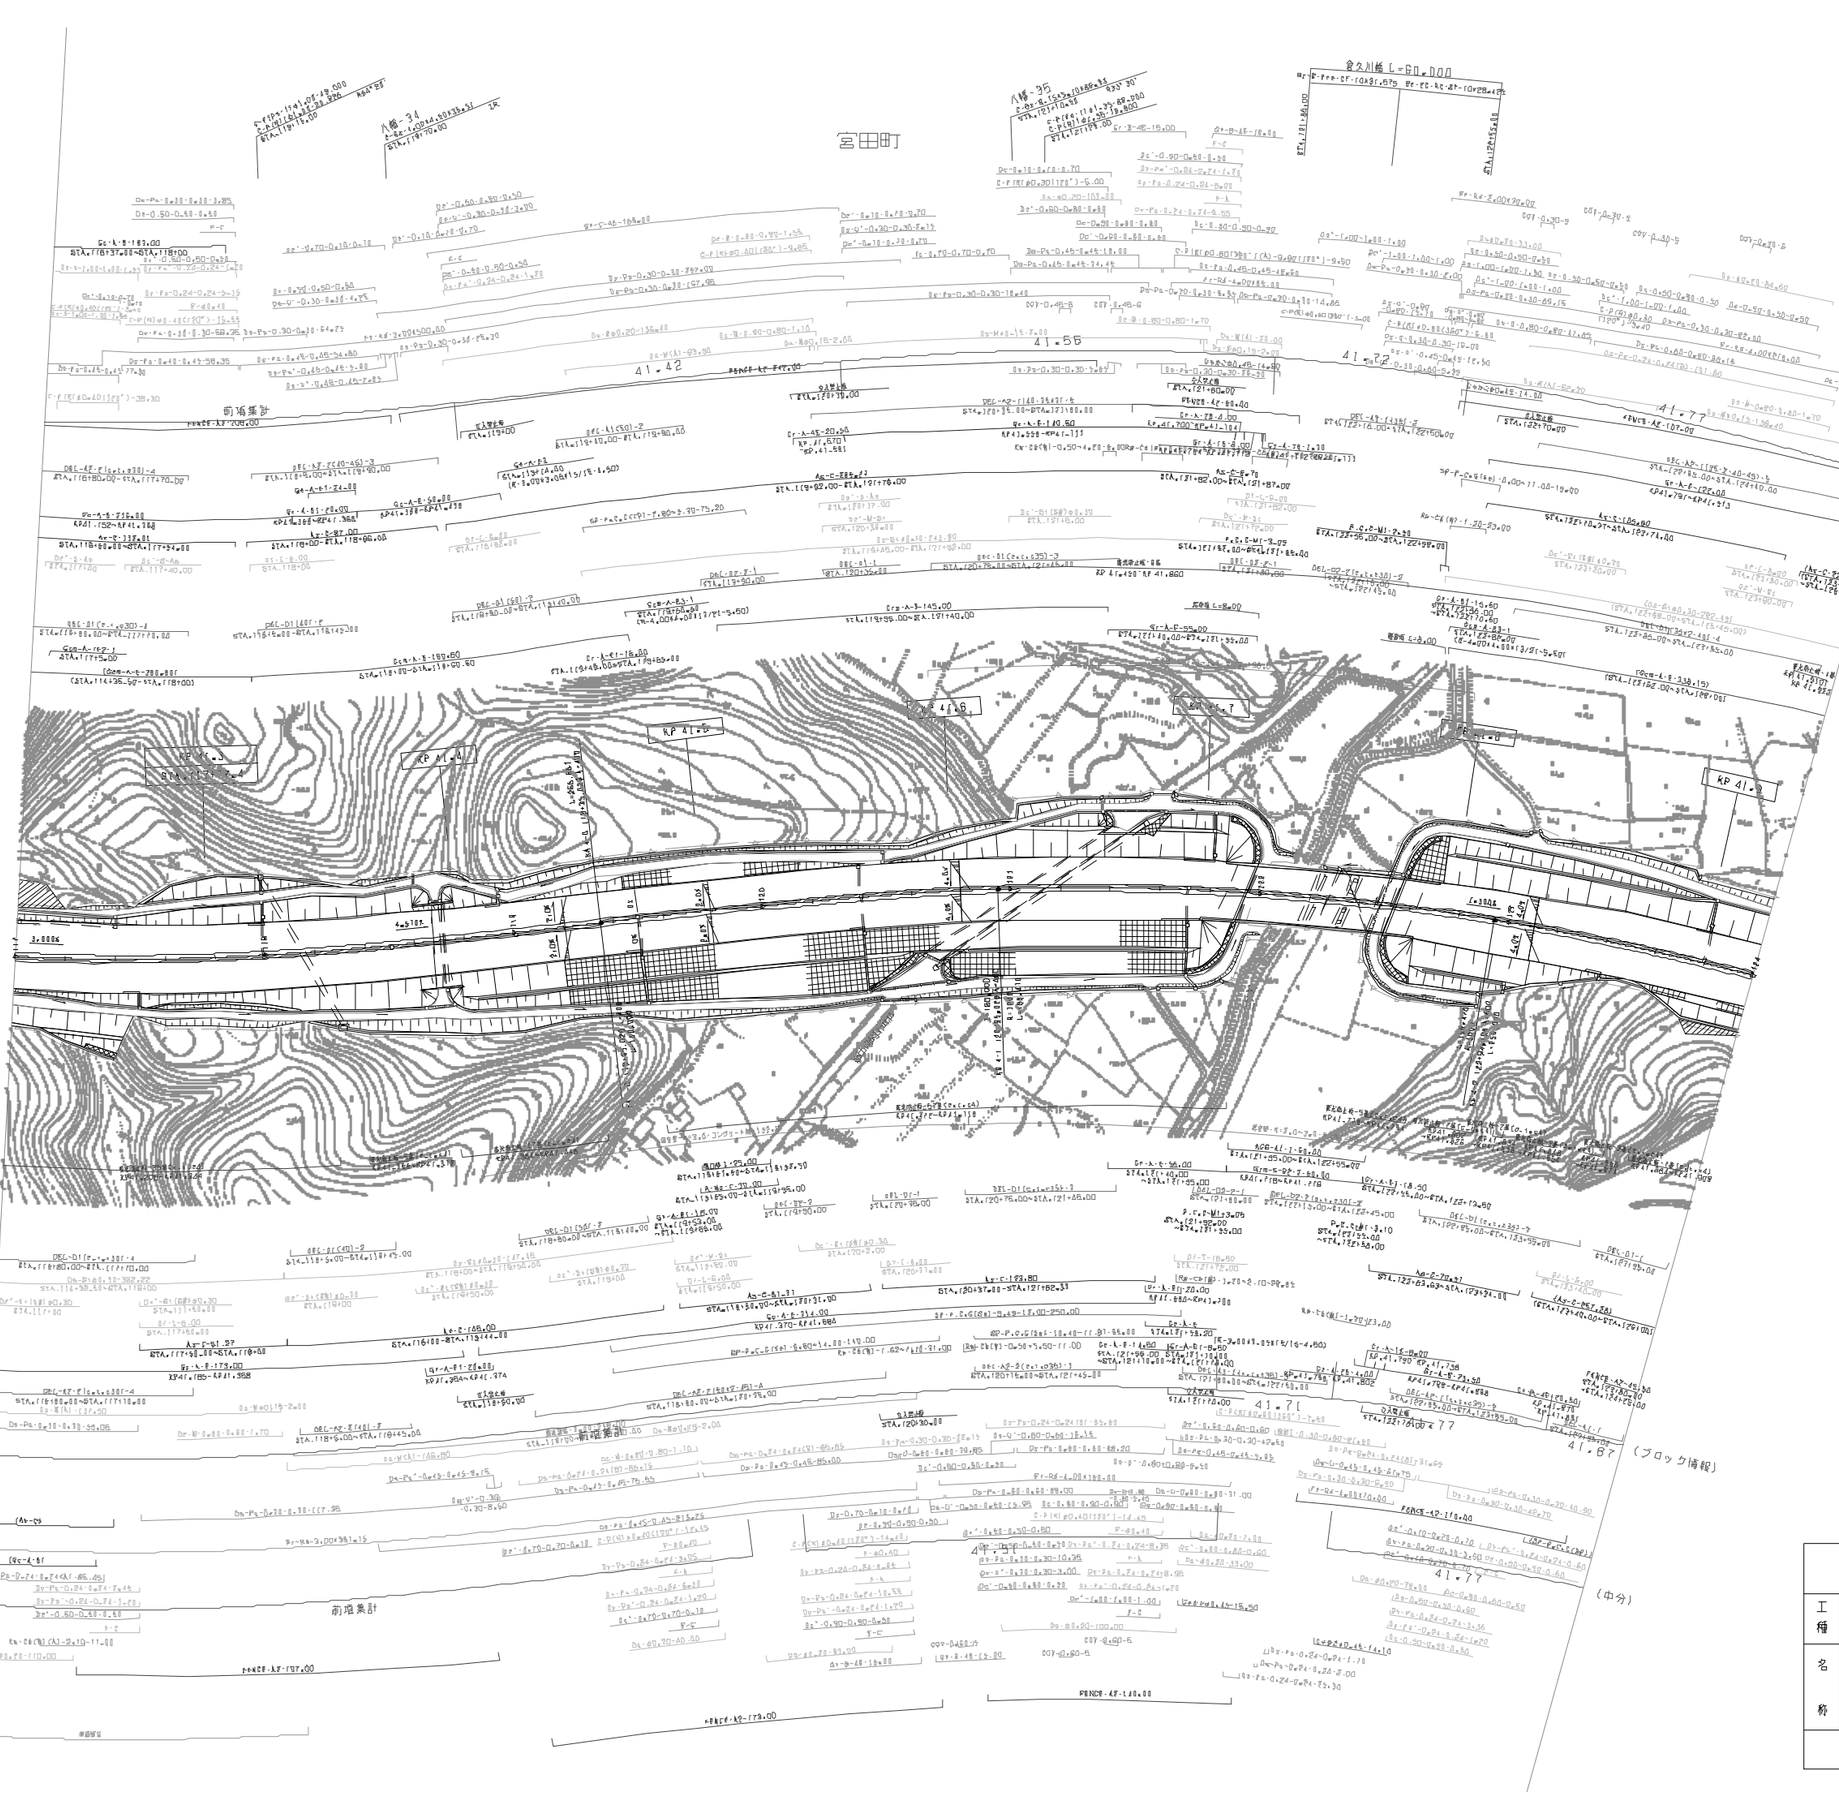

調整年月	備考
第1回 2006年 6月	
第2回 2018年 11月	
第3回 2020年 5月	
第4回 2023年 6月	

九州縦貫自動車道鹿児島線 九州自動車道（鞍手～若宮）			——
工種	管理用平面図		——
名称	KP.41.223~KP.41.823 STA.117+00~STA.124+00	縮尺 1/1000	10 15
西日本高速道路（株） 九州支社			

九州縦貫自動車道鹿児島線 九州自動車道（鞍手～若宮）			——
工種	管理用平面図		——
名称	KP.41.923~KP.42.623 STA.124+00~STA.131+00	縮尺 1/1000	11 15
西日本高速道路（株）　九州支社			

適用年月	摘要
第1回　2005年 6月	
第2回　2013年 2月	
第3回　2018年 11月	
第4回　2022年 6月	
第5回　2023年 6月	

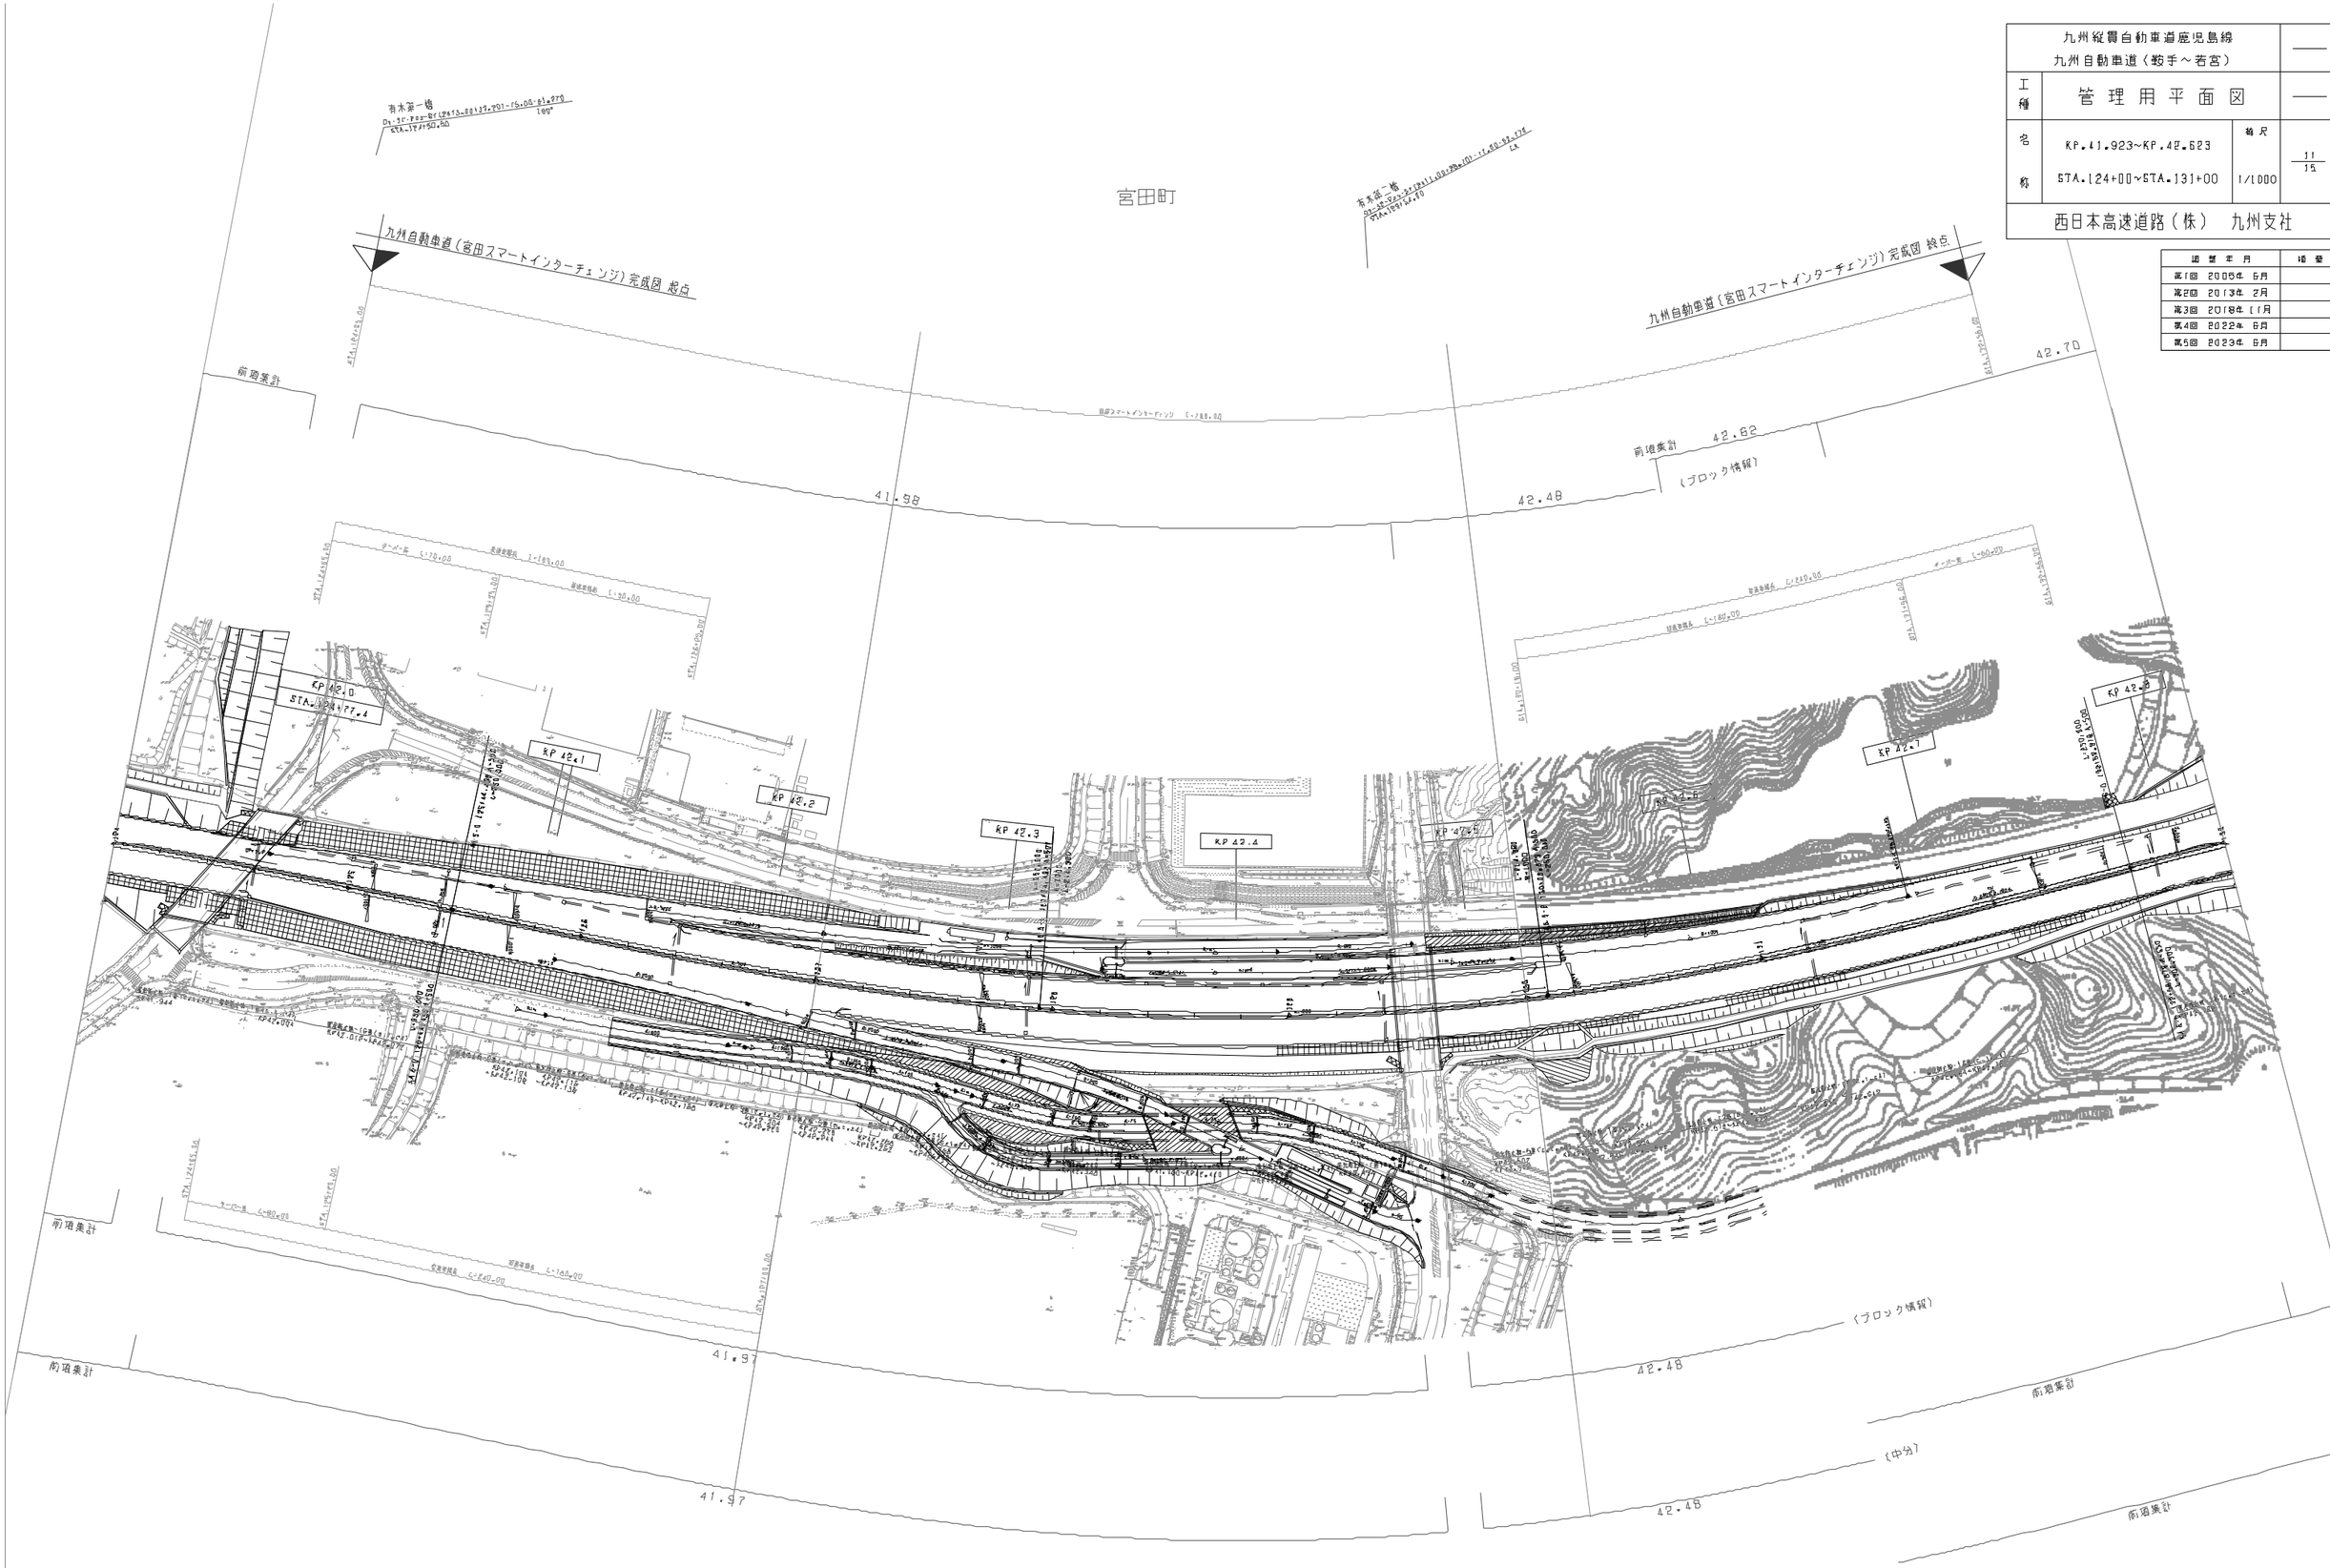

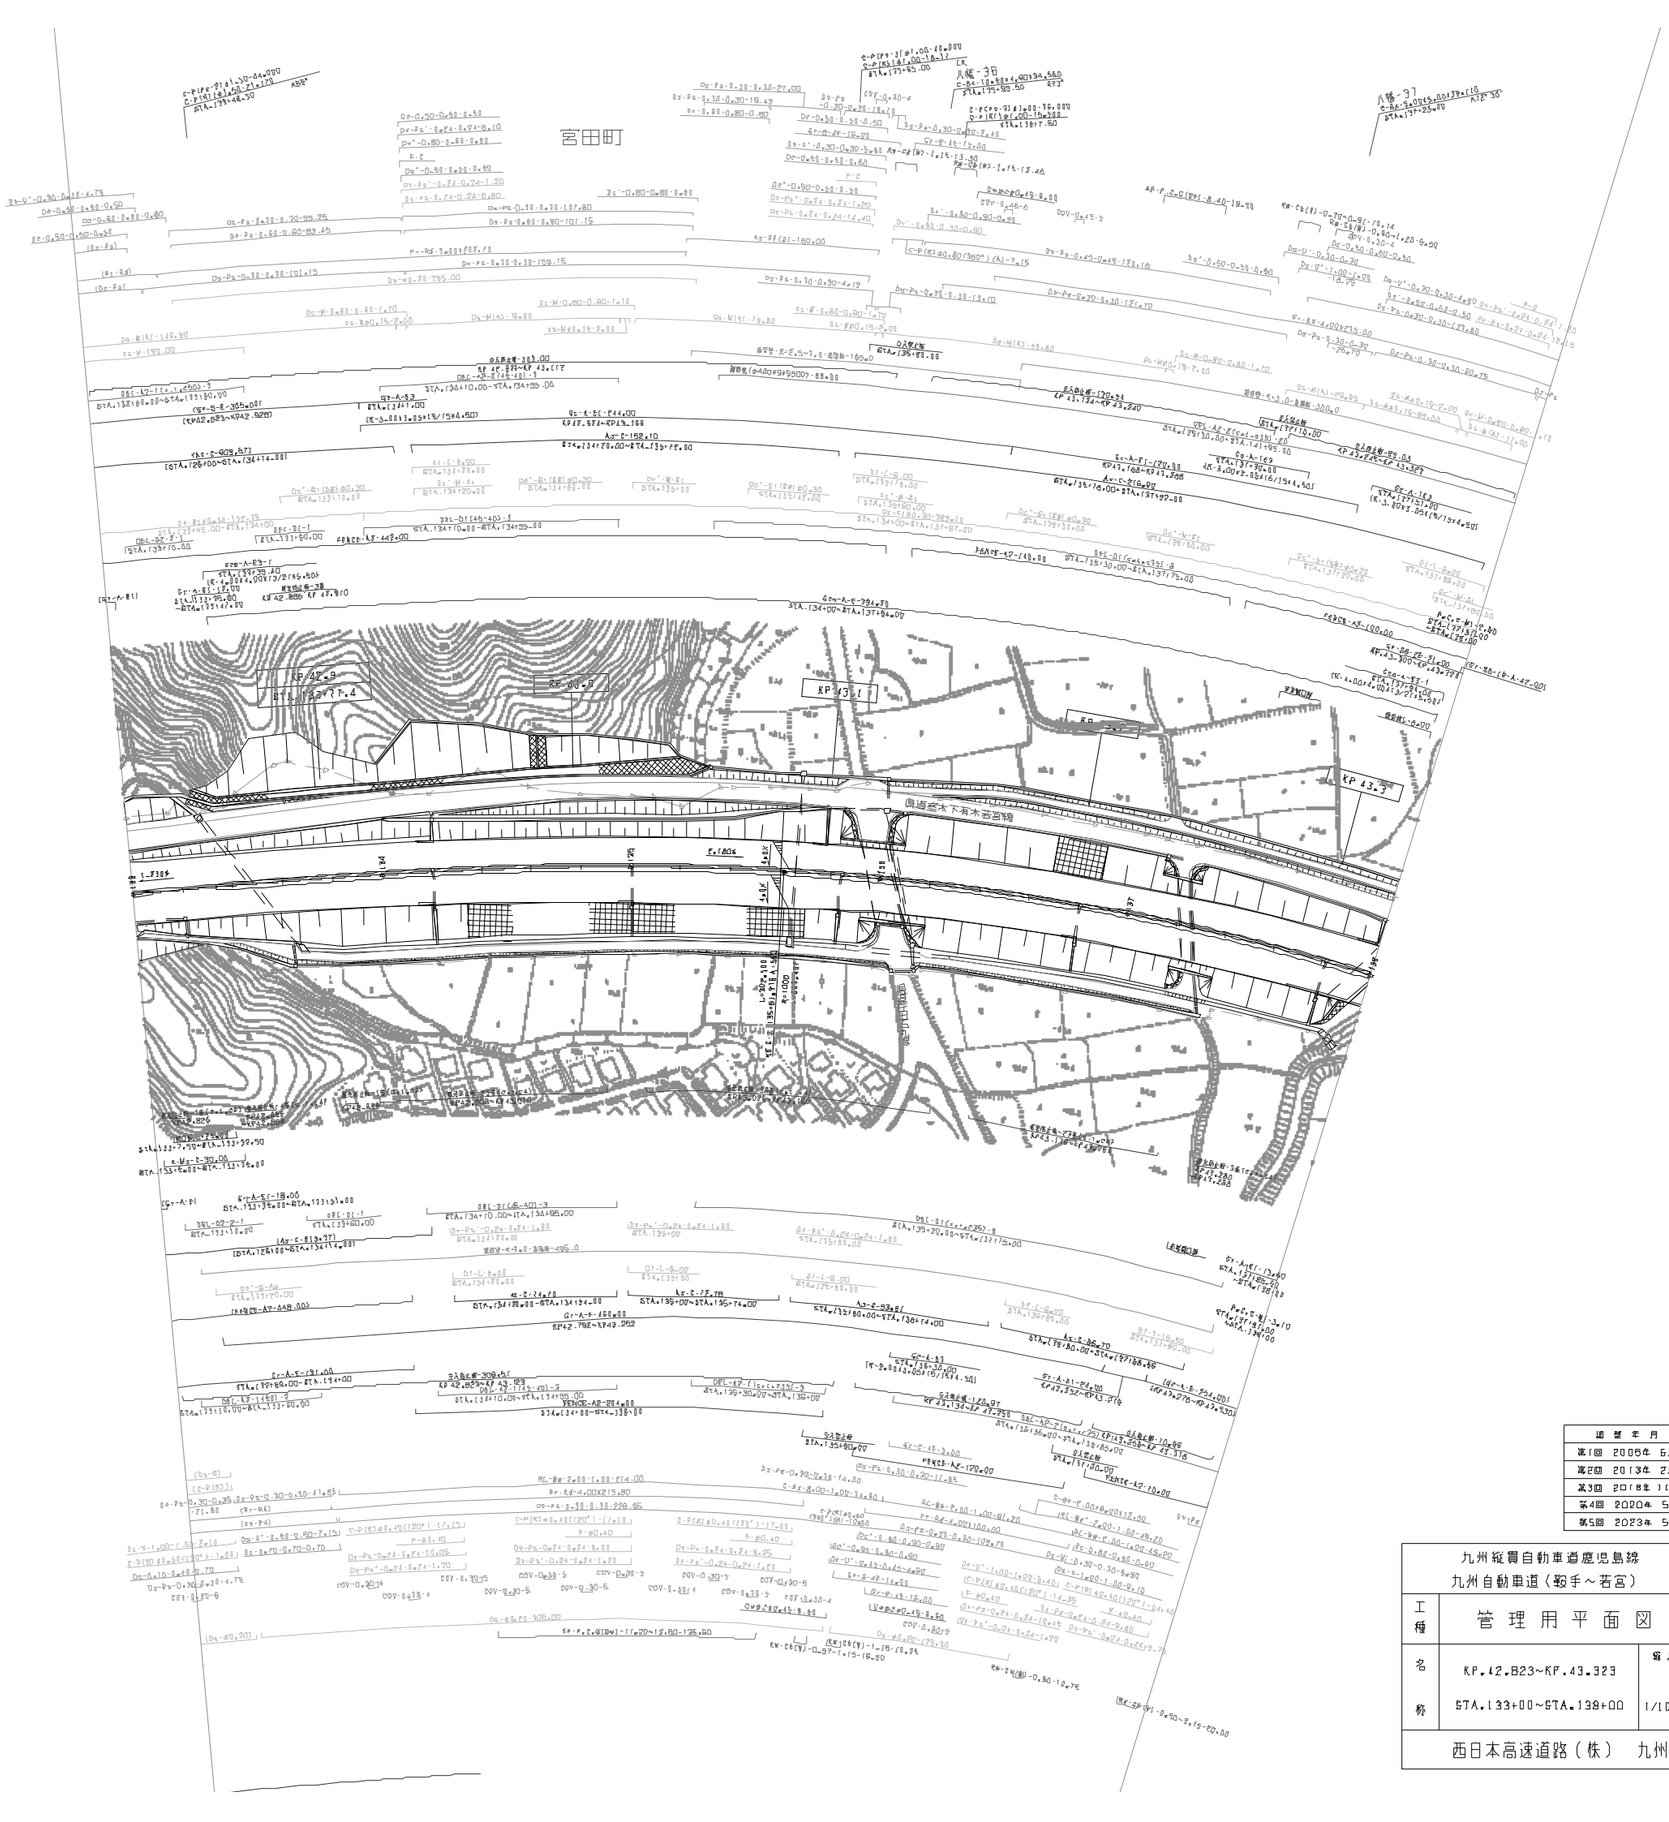
宮田町
KP 42.8
KP 43.1
KP 43.2
KP

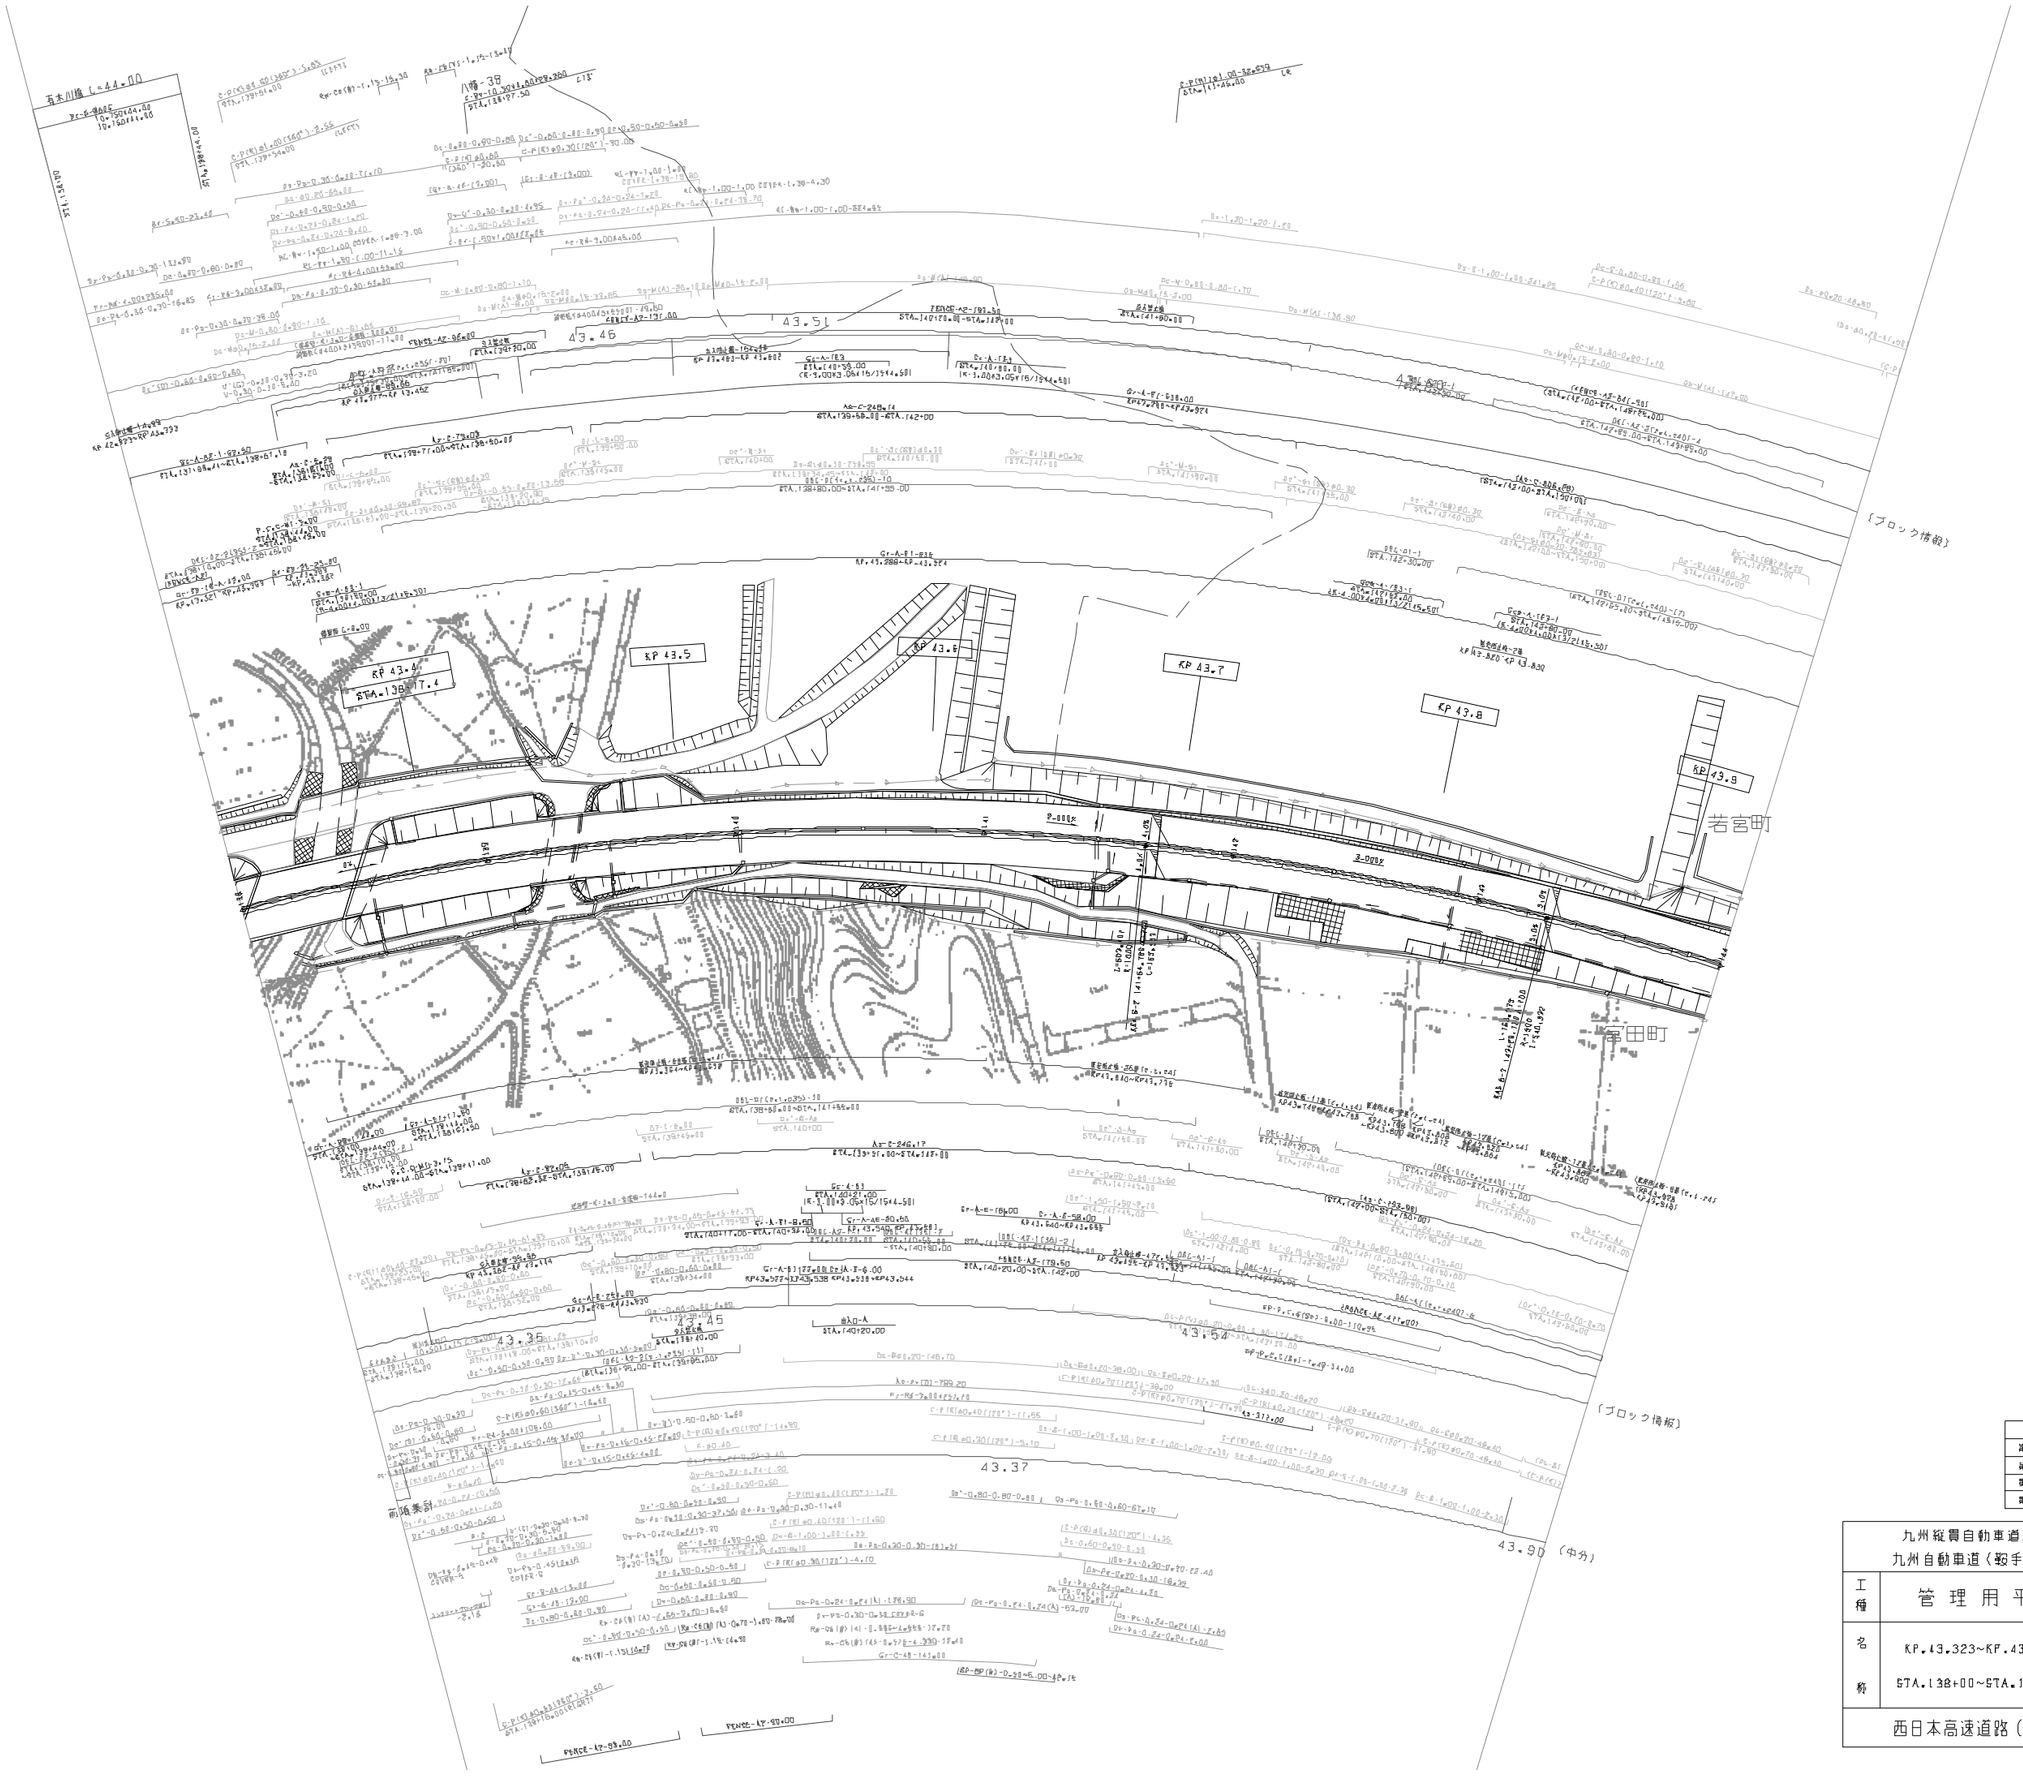

調整年月	備考
第1回 2006年 6月	
第2回 2018年 11月	
第3回 2020年 5月	
第4回 2023年 8月	

九州縦貫自動車道鹿児島線 九州自動車道（鞍手～若宮）			——
工種	管理用平面図		——
名称	KP.43.323～KP.43.823 STA.138+00～STA.144+00	縮尺 1/1000	13 15
西日本高速道路（株） 九州支社			

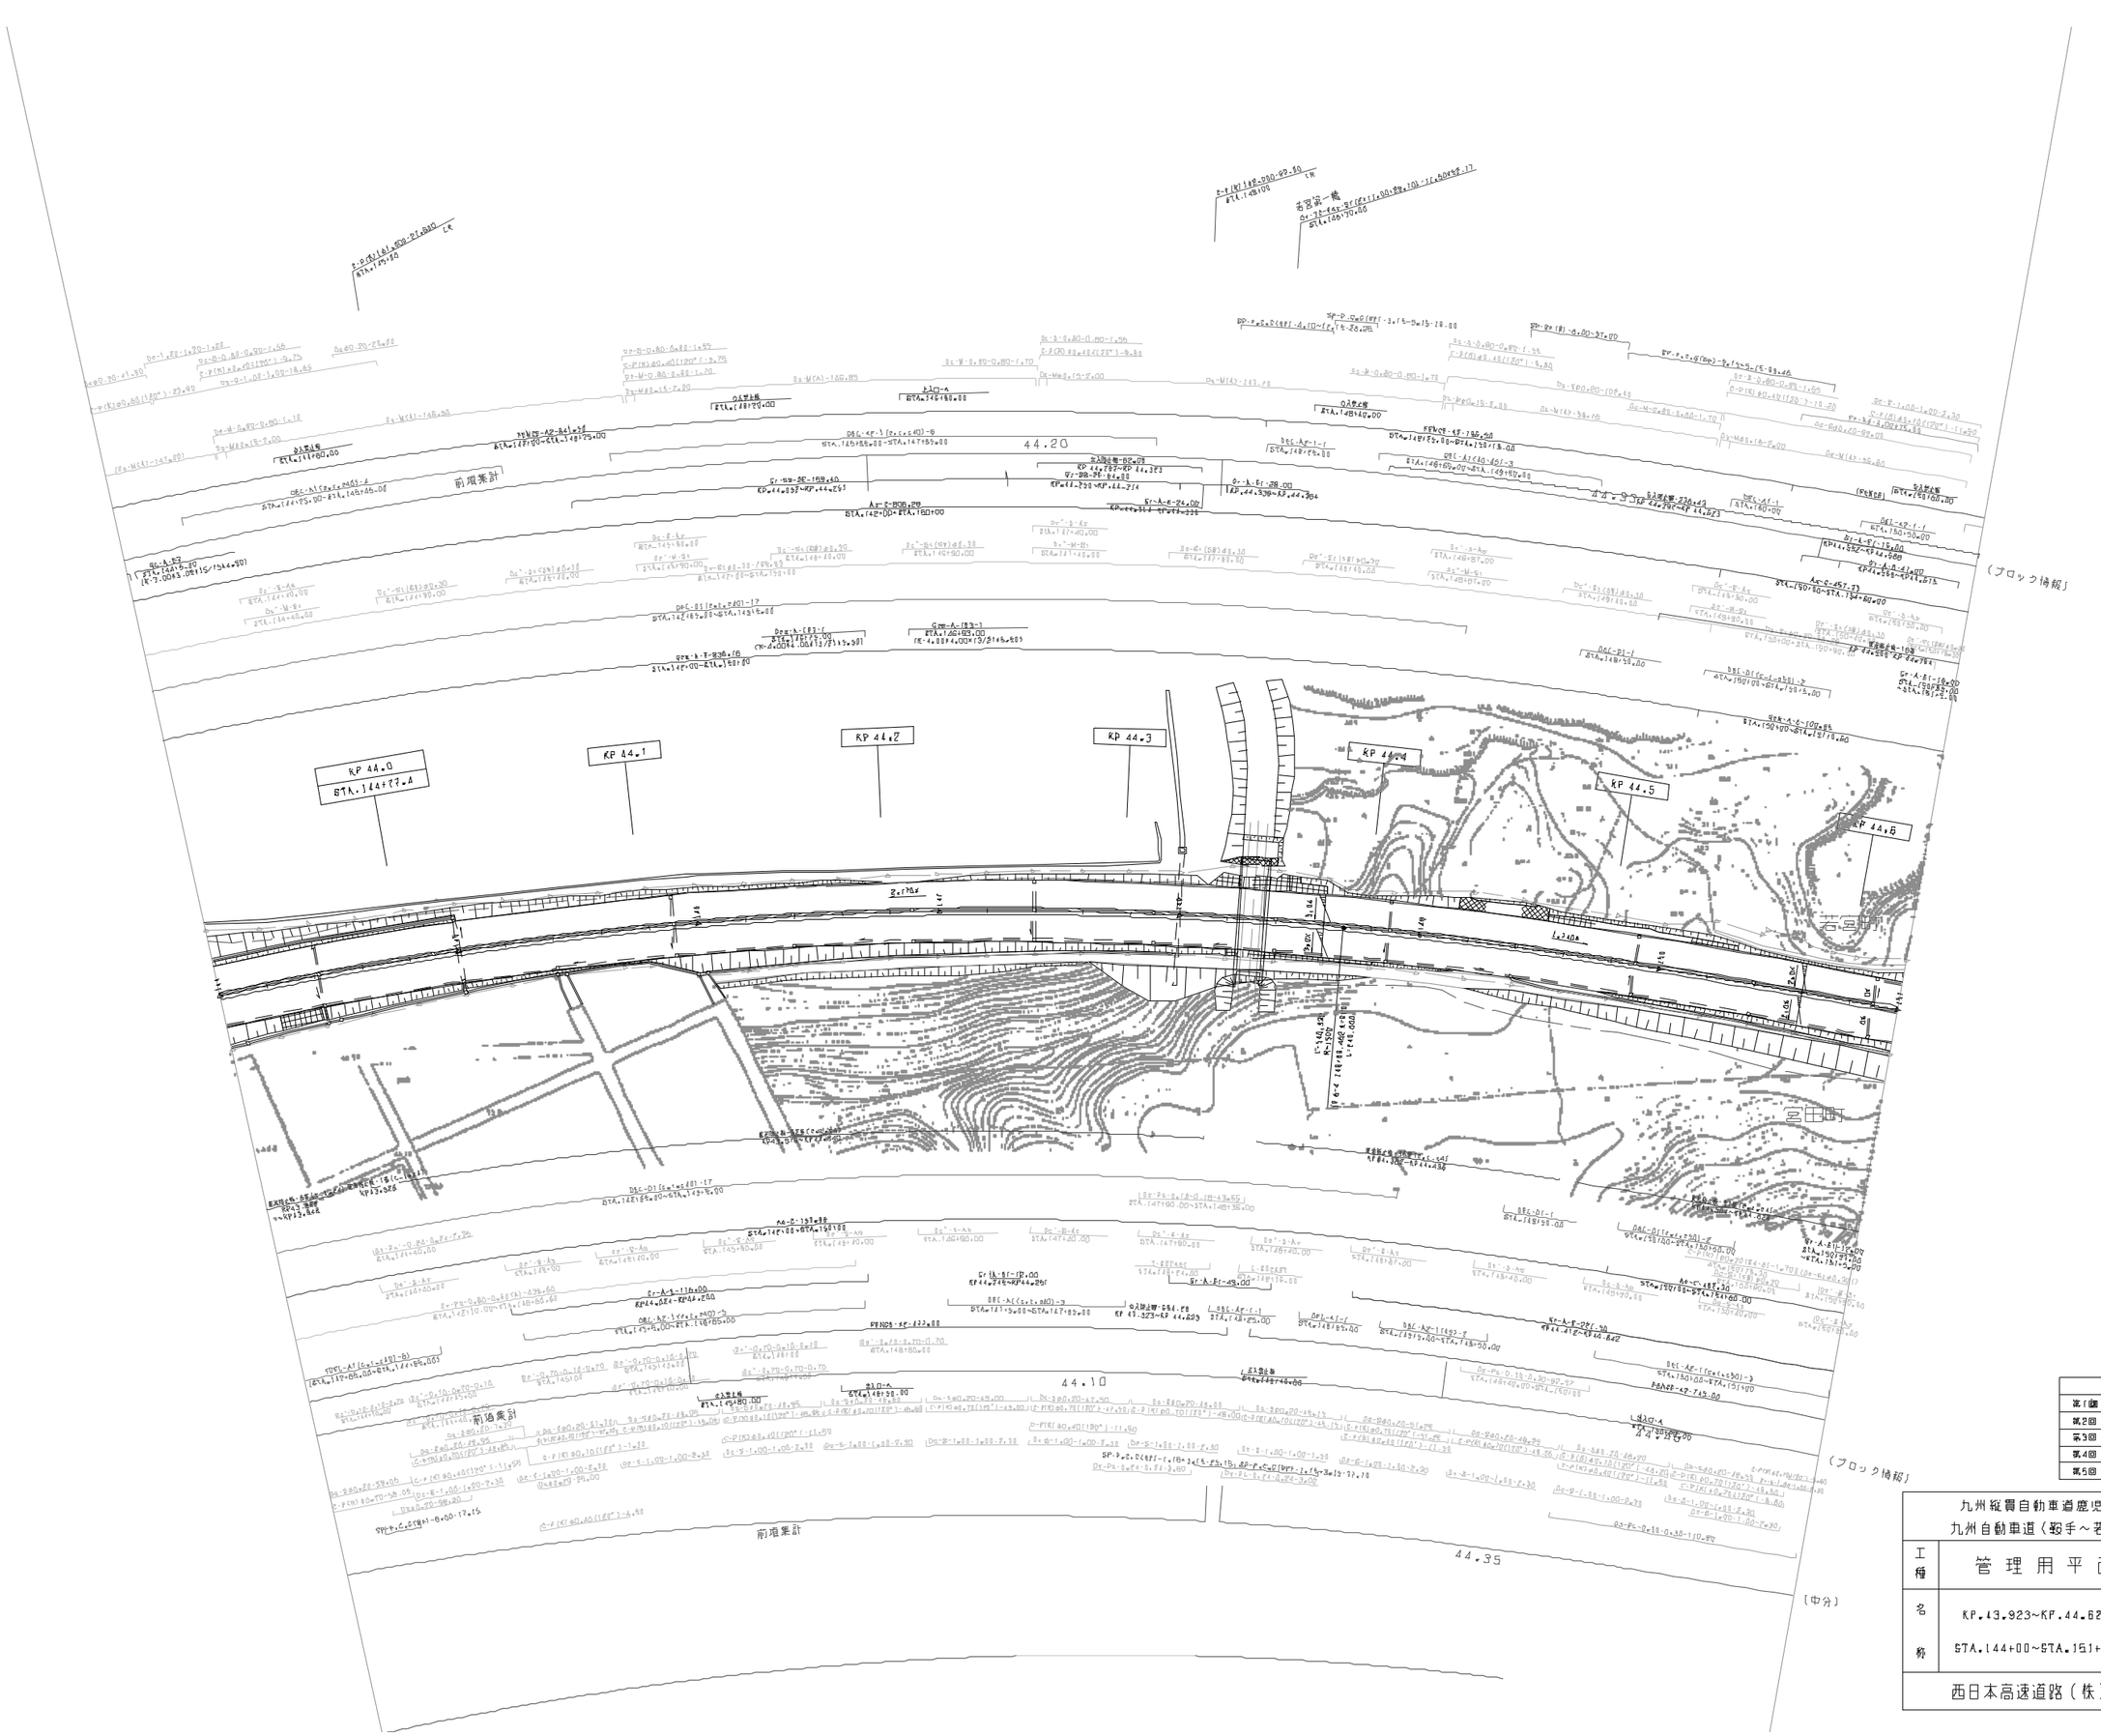

	地 盤
第1回 施工中	
第2回 2018年 11月	
第3回 2020年 5月	
第4回 2022年 6月	
第5回 2023年 6月	

九州縦貫自動車道鹿児島線 九州自動車道（鞍手～若宮）			——
工種	管理用平面図		——
名称	KP.43.923~KP.44.623 STA.144+00~STA.151+00	縮尺 1/1000	14 15
西日本高速道路（株） 九州支社			

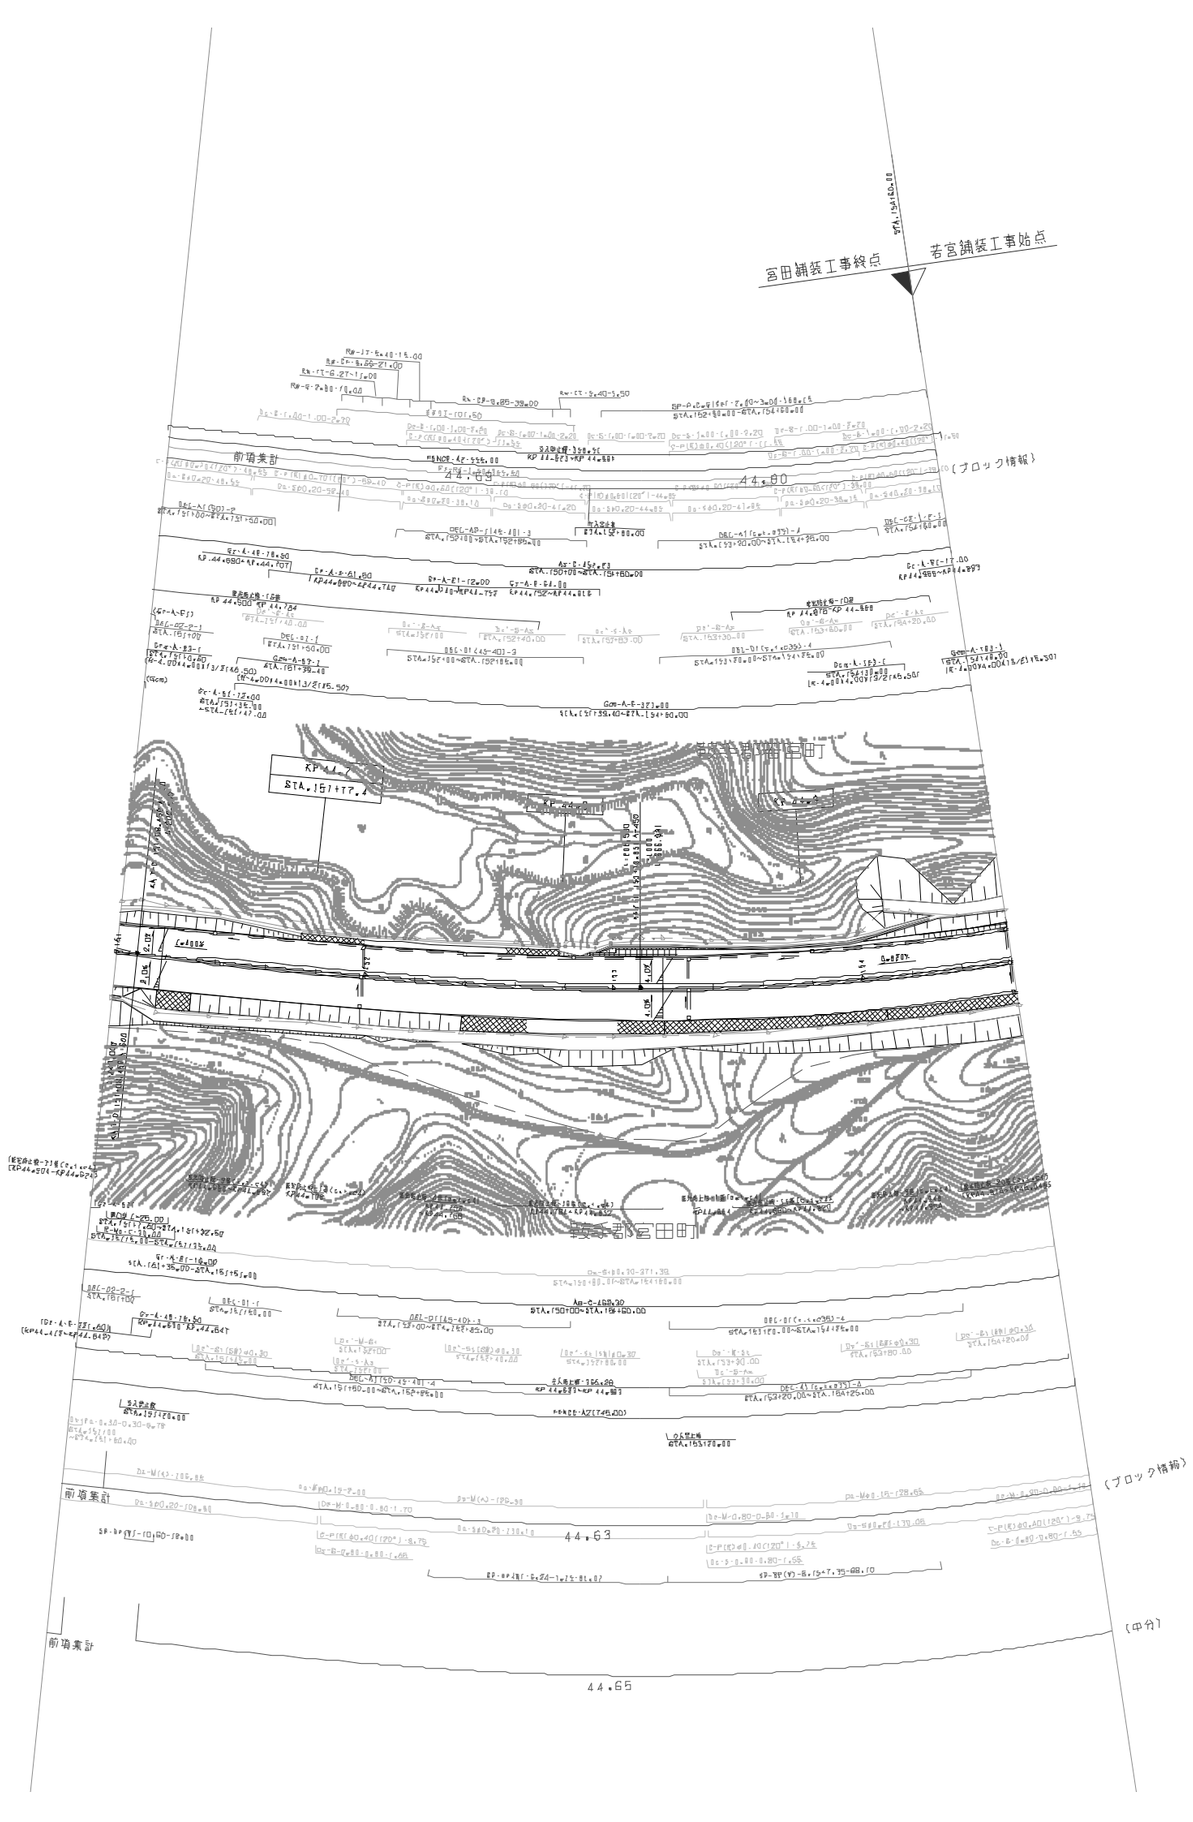

訂 整 年 月	摘 整
第1回 2008年 6月	
第2回 20(8年 1)月	
第3回 2020年 5月	
第4回 2023年 6月	

九州縦貫自動車道鹿児島線 九州自動車道（鞍手～若宮）			——
工種	管 理 用 平 面 図		——
名称	KP.44.623~KP.44.983 STA.151+00~STA.154+60	縮尺 1/1000	15 15
西日本高速道路（株） 九州支社			

九州縦貫自動車道鹿児島線
九州自動車道（若宮～古賀）

工種：管理用平面図

名称：若宮IC
KP.44.983～KP.45.823
STA.154+60～STA.163+00

縮尺：1/1000

西日本高速道路（株）　九州支社

適用年月	摘要
第1回 2005年 6月	
第2回 2018年 11月	
第3回 2022年 6月	
第4回 2023年 6月	

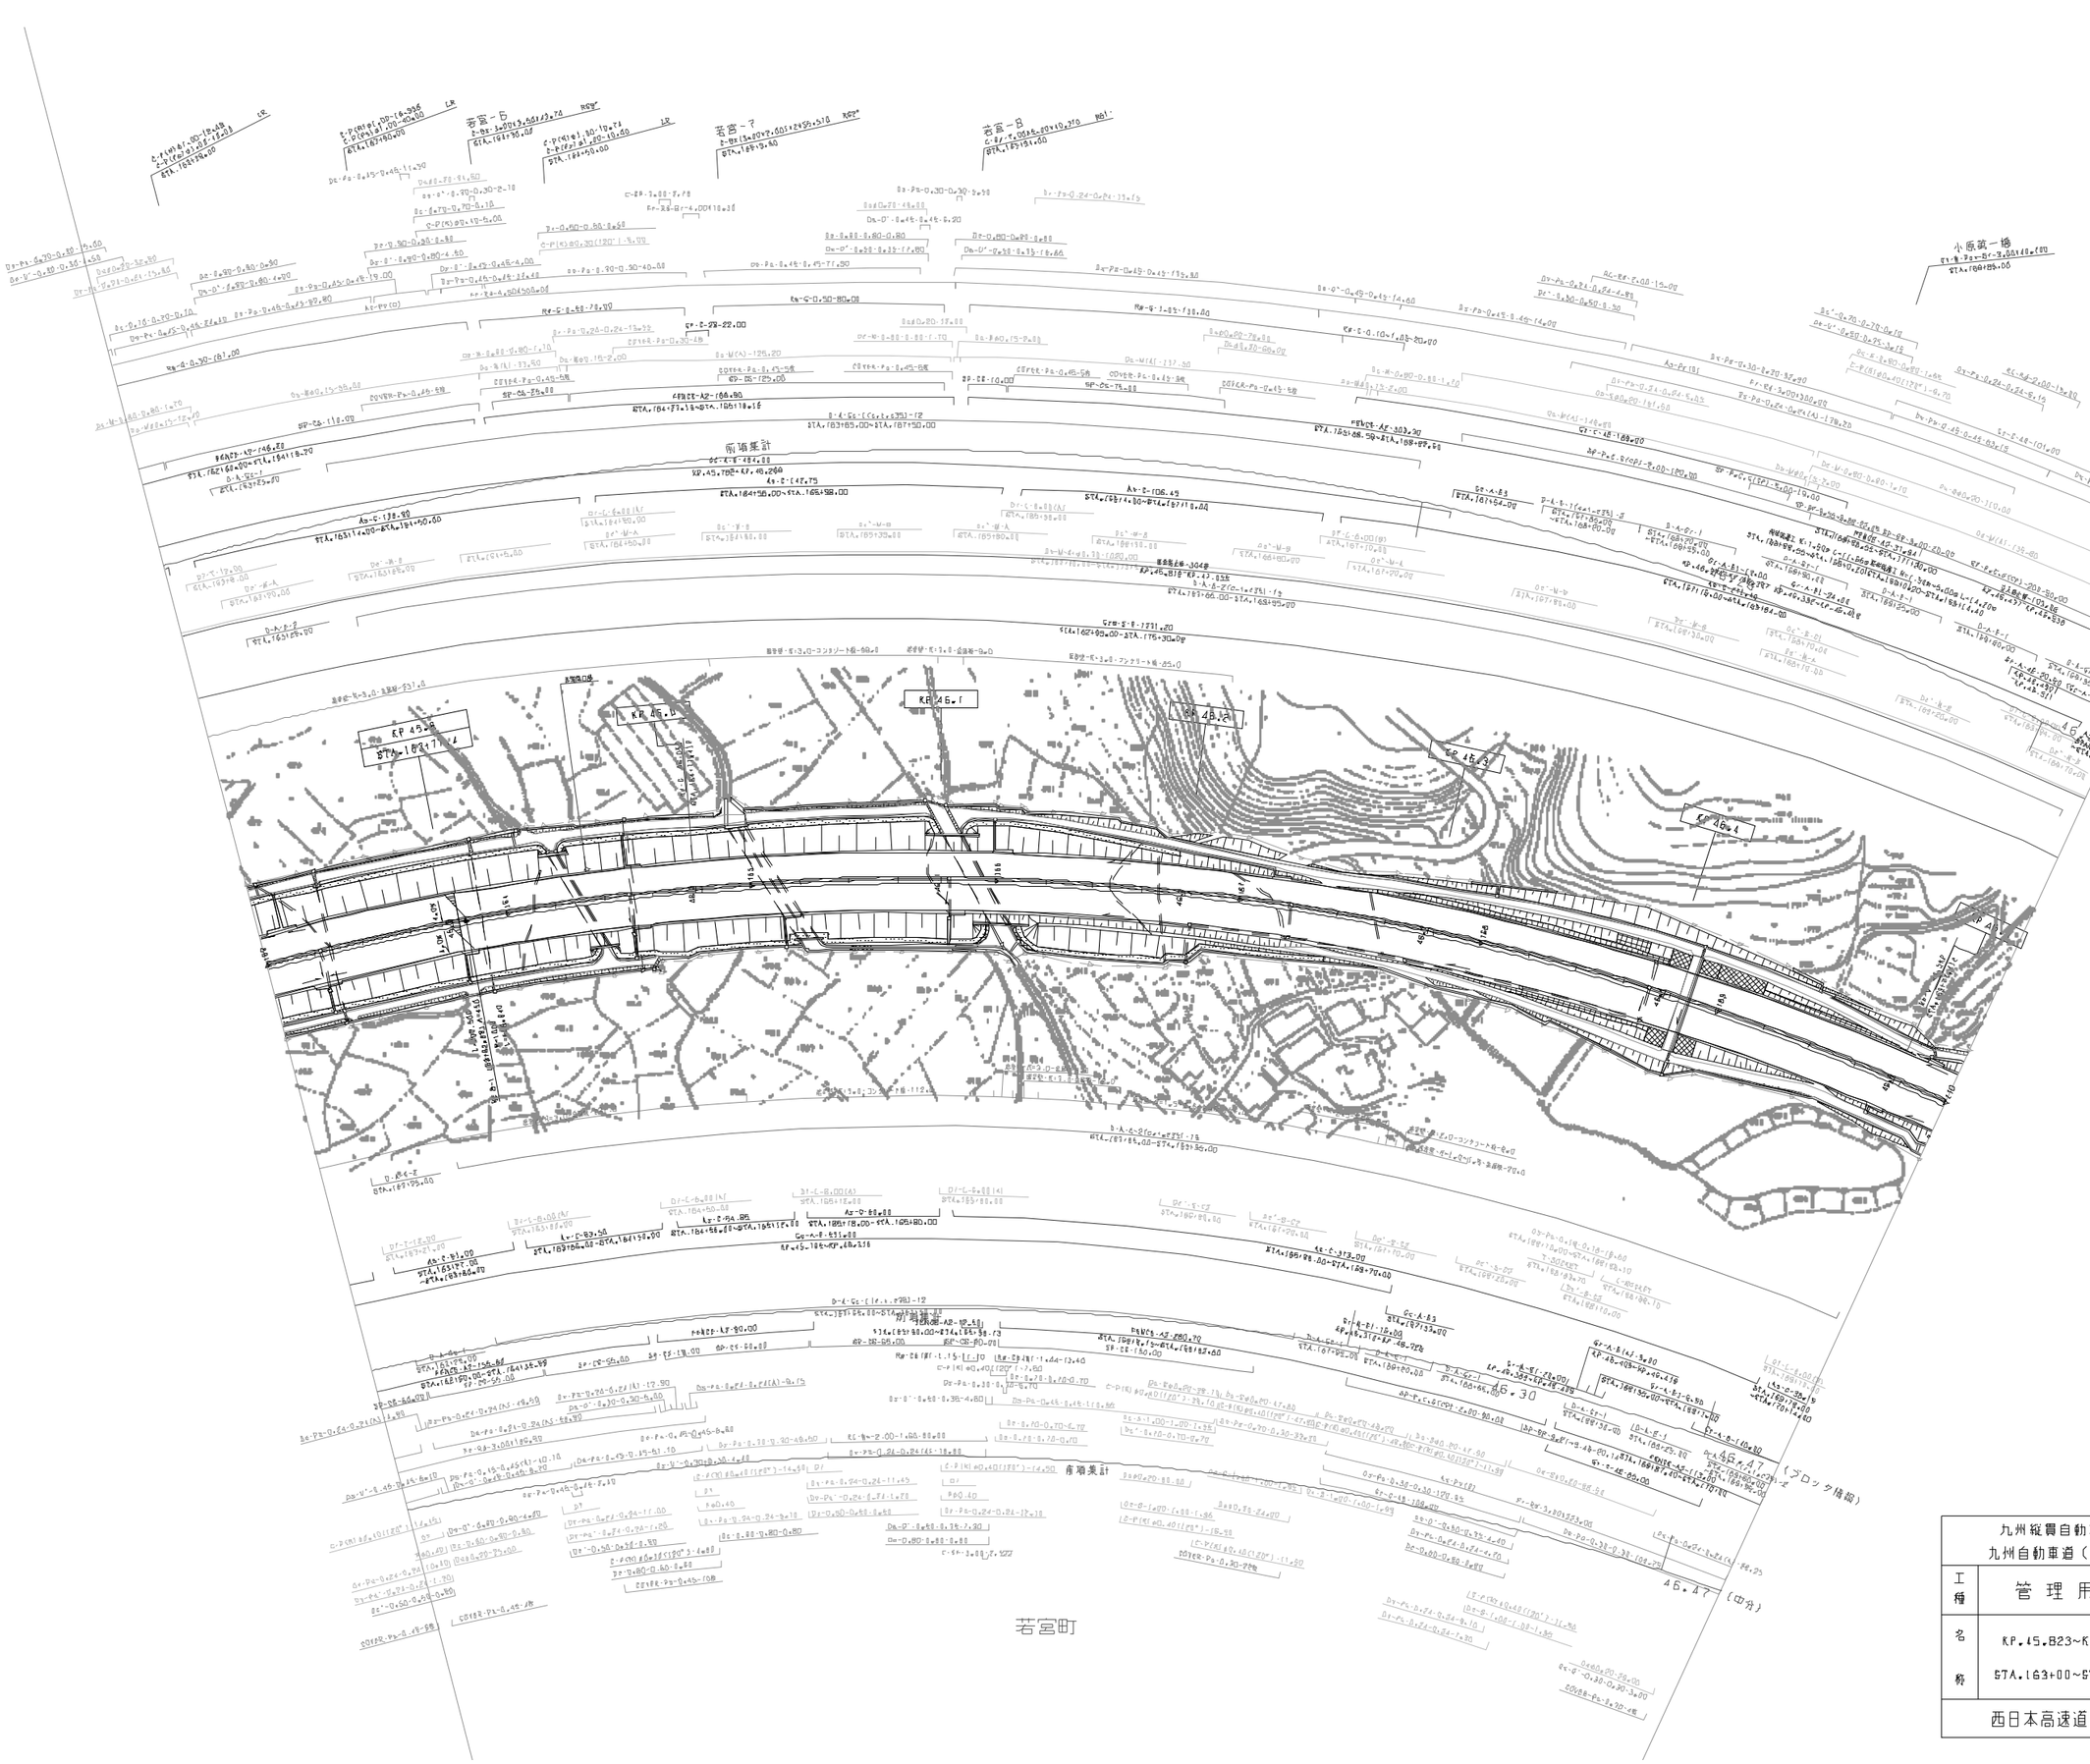

調整年月	備考
第1回 2006年 6月	
第2回 2020年 5月	
第3回 2021年 7月	
第4回 2022年 6月	

九州縦貫自動車道鹿児島線 九州自動車道（若宮～古賀）		——
工種	管理用平面図	——
名称	KP.45.823~KP.46.523 STA.163+00~STA.170+00	縮尺 1/1000
西日本高速道路（株） 九州支社		2 / 17

九州縦貫自動車道鹿児島線
九州自動車道（若宮～古賀）

工種	管理用平面図		
名称	KP.46.523~KP.47.323 STA.170+00~STA.178+00	縮尺 1/1000	3 17

西日本高速道路（株）　九州支社

適用年月	摘要
第1回　2005年 6月	
第2回　2018年 11月	
第3回　2020年 5月	
第4回　2021年 7月	
第5回　2022年 6月	

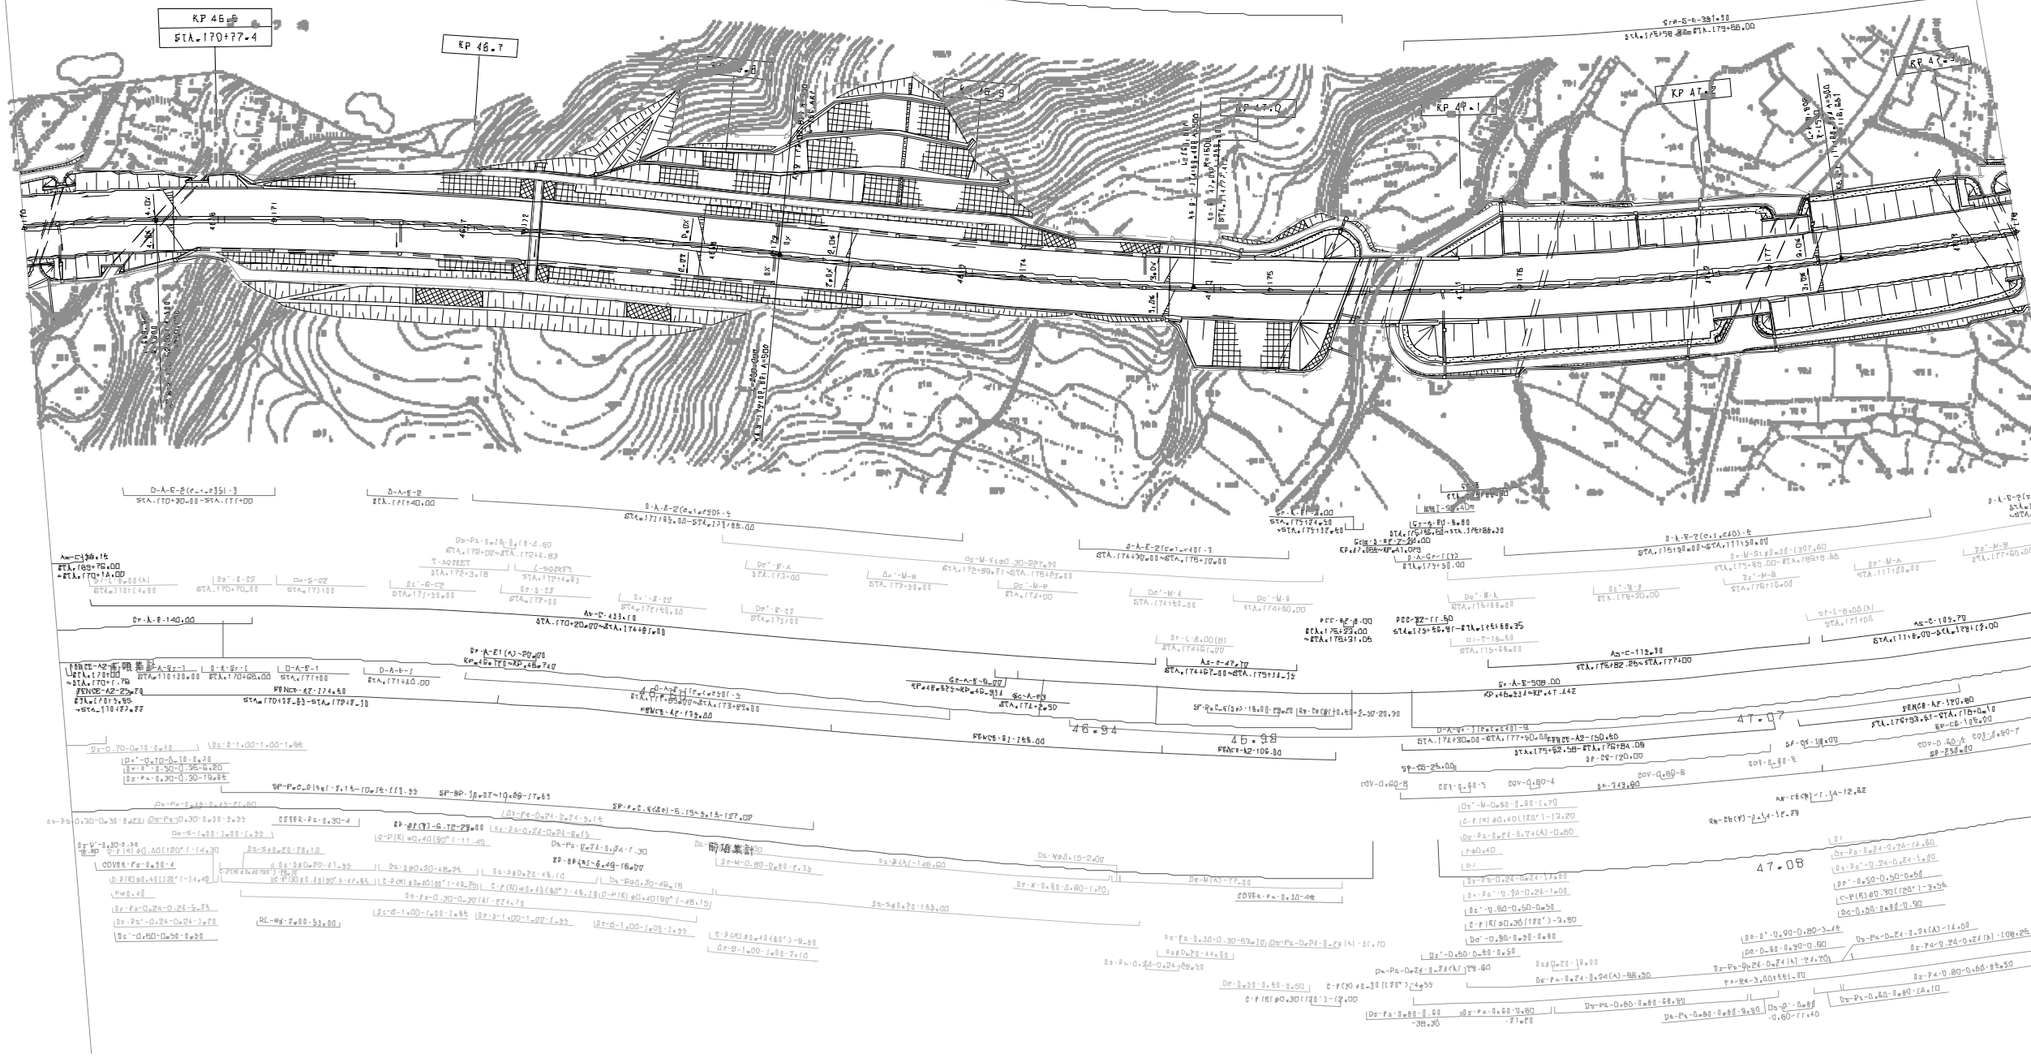

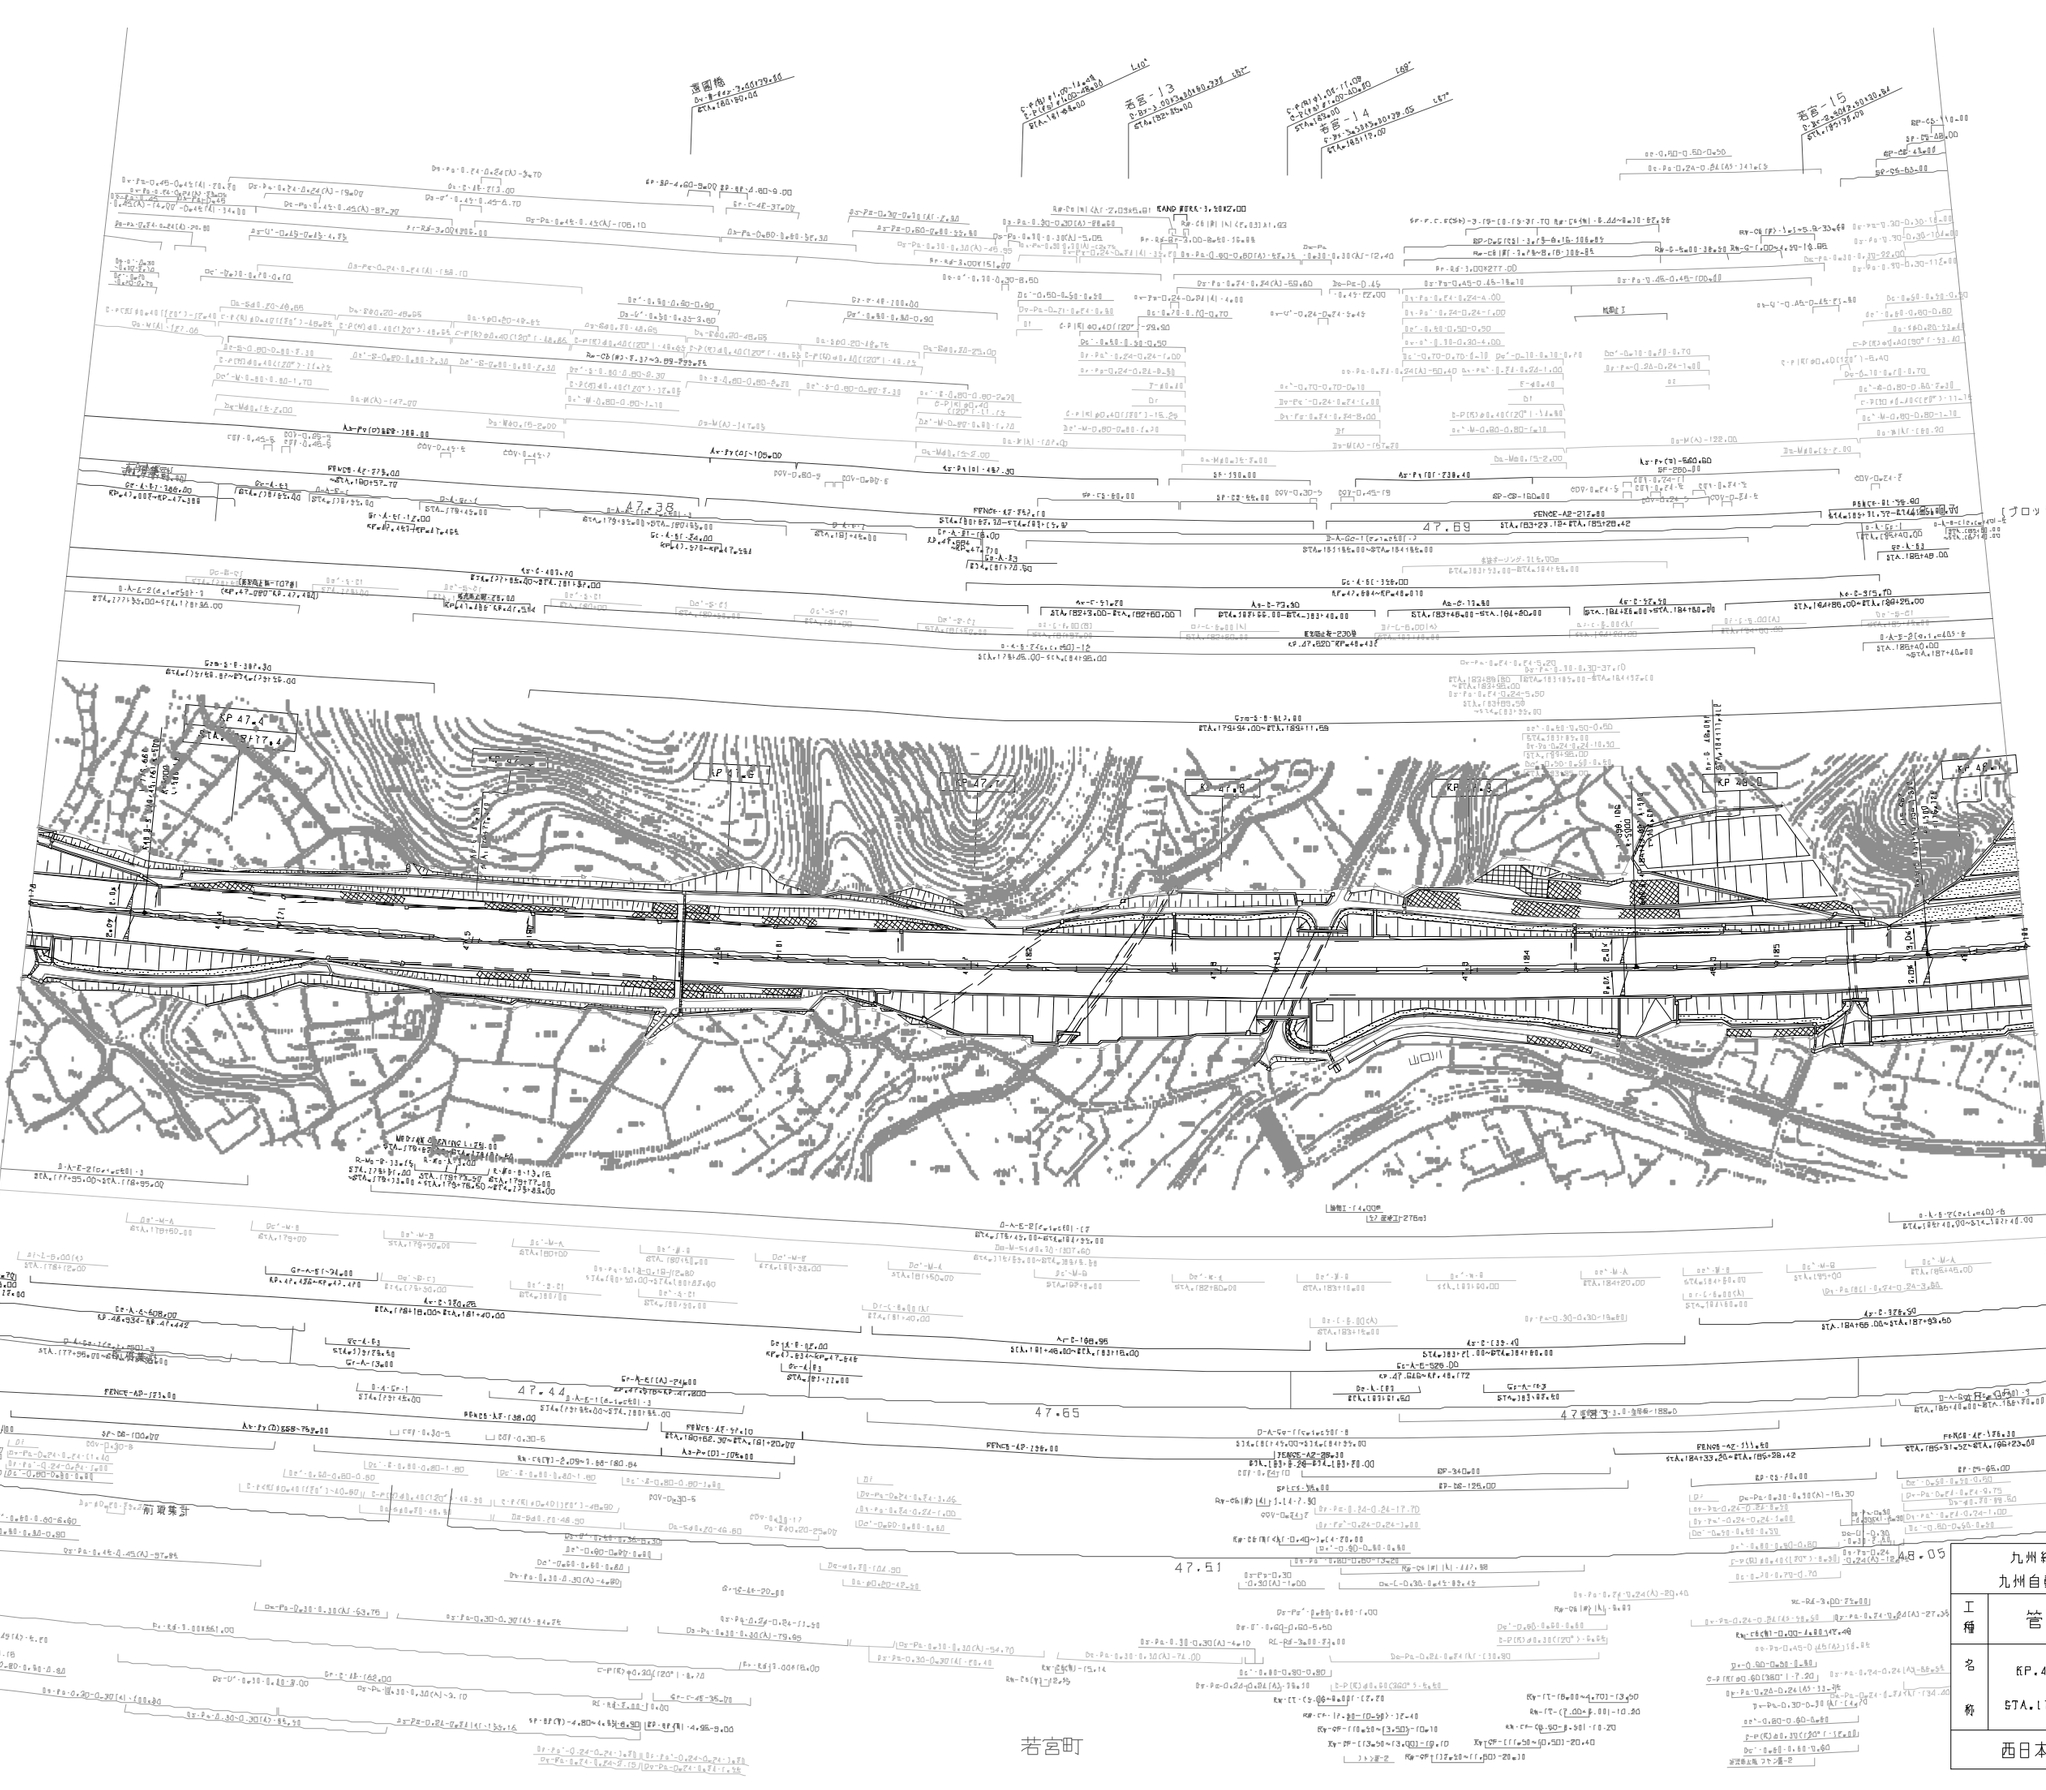

調 整 年 月	摘 要
第1回 2005年 6月	
第2回 2018年 11月	
（中分第3回 2022年 6月	

九州縦貫自動車道鹿児島線 九州自動車道（若宮～古賀）			——
工種	管 理 用 平 面 図		——
名称	KP.47.323～KP48.123 STA.178+00～STA.186+00	縮尺 1/1000	4 / 17
西日本高速道路（株） 九州支社			

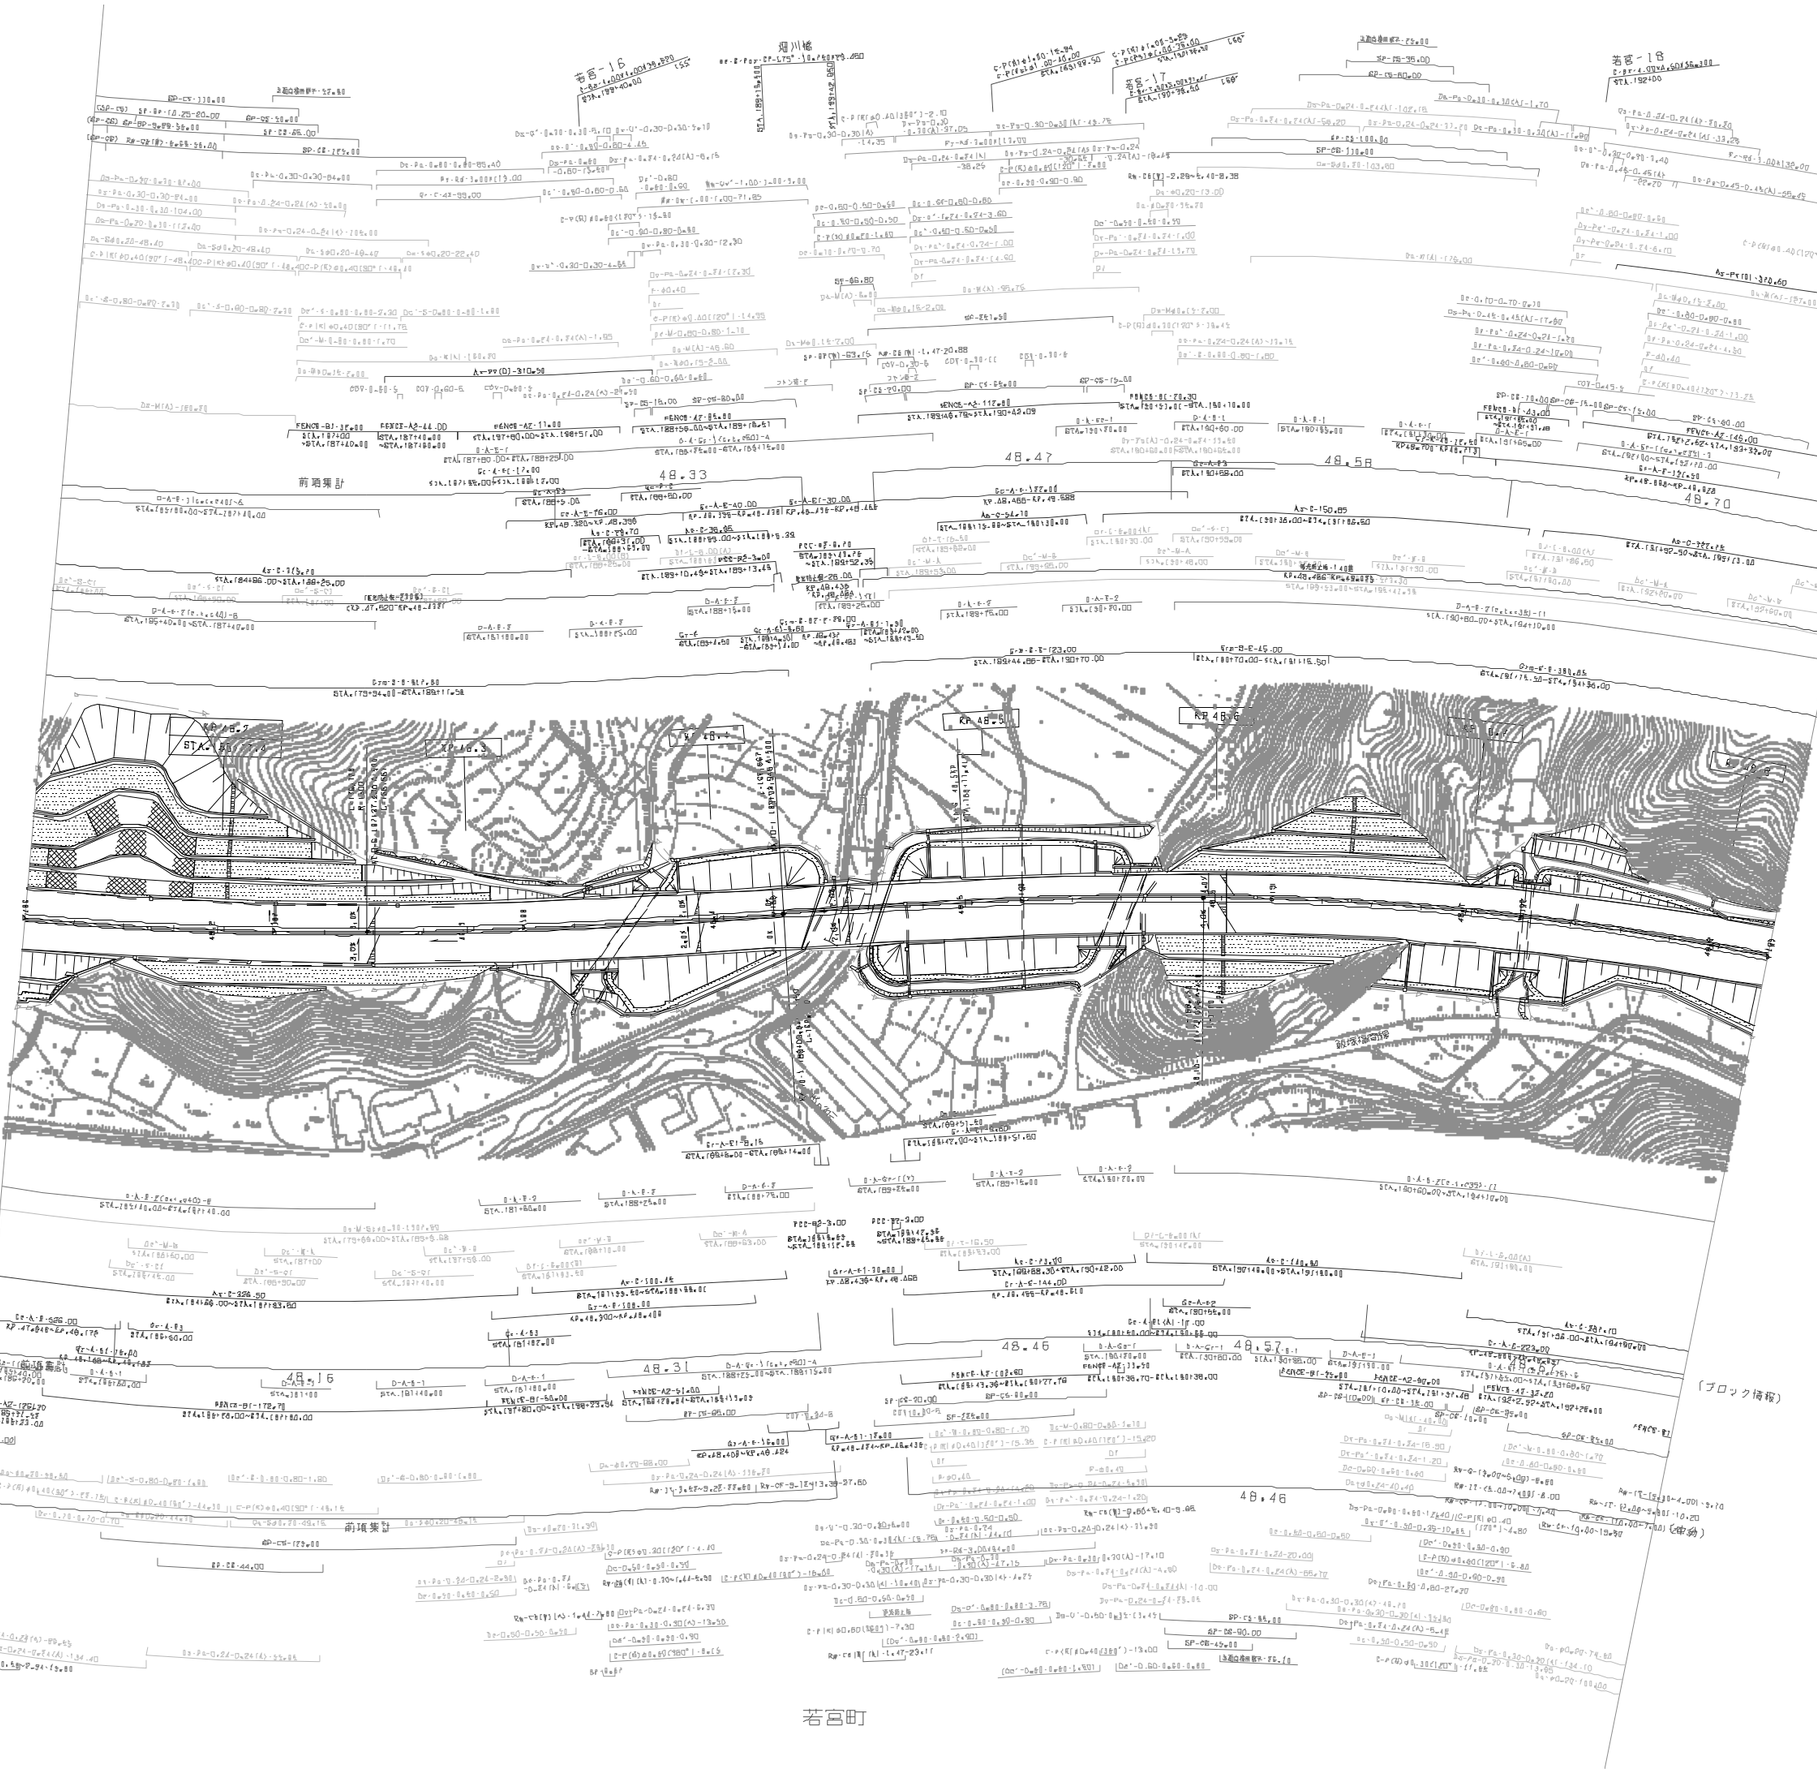

調整年月	摘要
第1回 2006年 6月	
第2回 2018年 11月	
第3回 2020年 5月	
第4回 2022年 6月	

九州縦貫自動車道鹿児島線 九州自動車道（若宮～古賀）			——
工種	管理用平面図		——
名称	KP.48.123~KP.48.823 STA.186+00~STA.193+00	縮尺 1/1000	5 17
西日本高速道路（株） 九州支社			

九州縦貫自動車道児島線 九州自動車道（若宮～古賀）			——
工種	管理用平面図		——
名称	KP.48.823~KP.49.523 STA.193+00~STA.200+00	縮尺 1/1000	6 17
西日本高速道路（株）　九州支社			

通過年月	備考
第1回　2005年 6月	
第2回　2018年 11月	
第3回　2020年 5月	
第4回　2022年 6月	

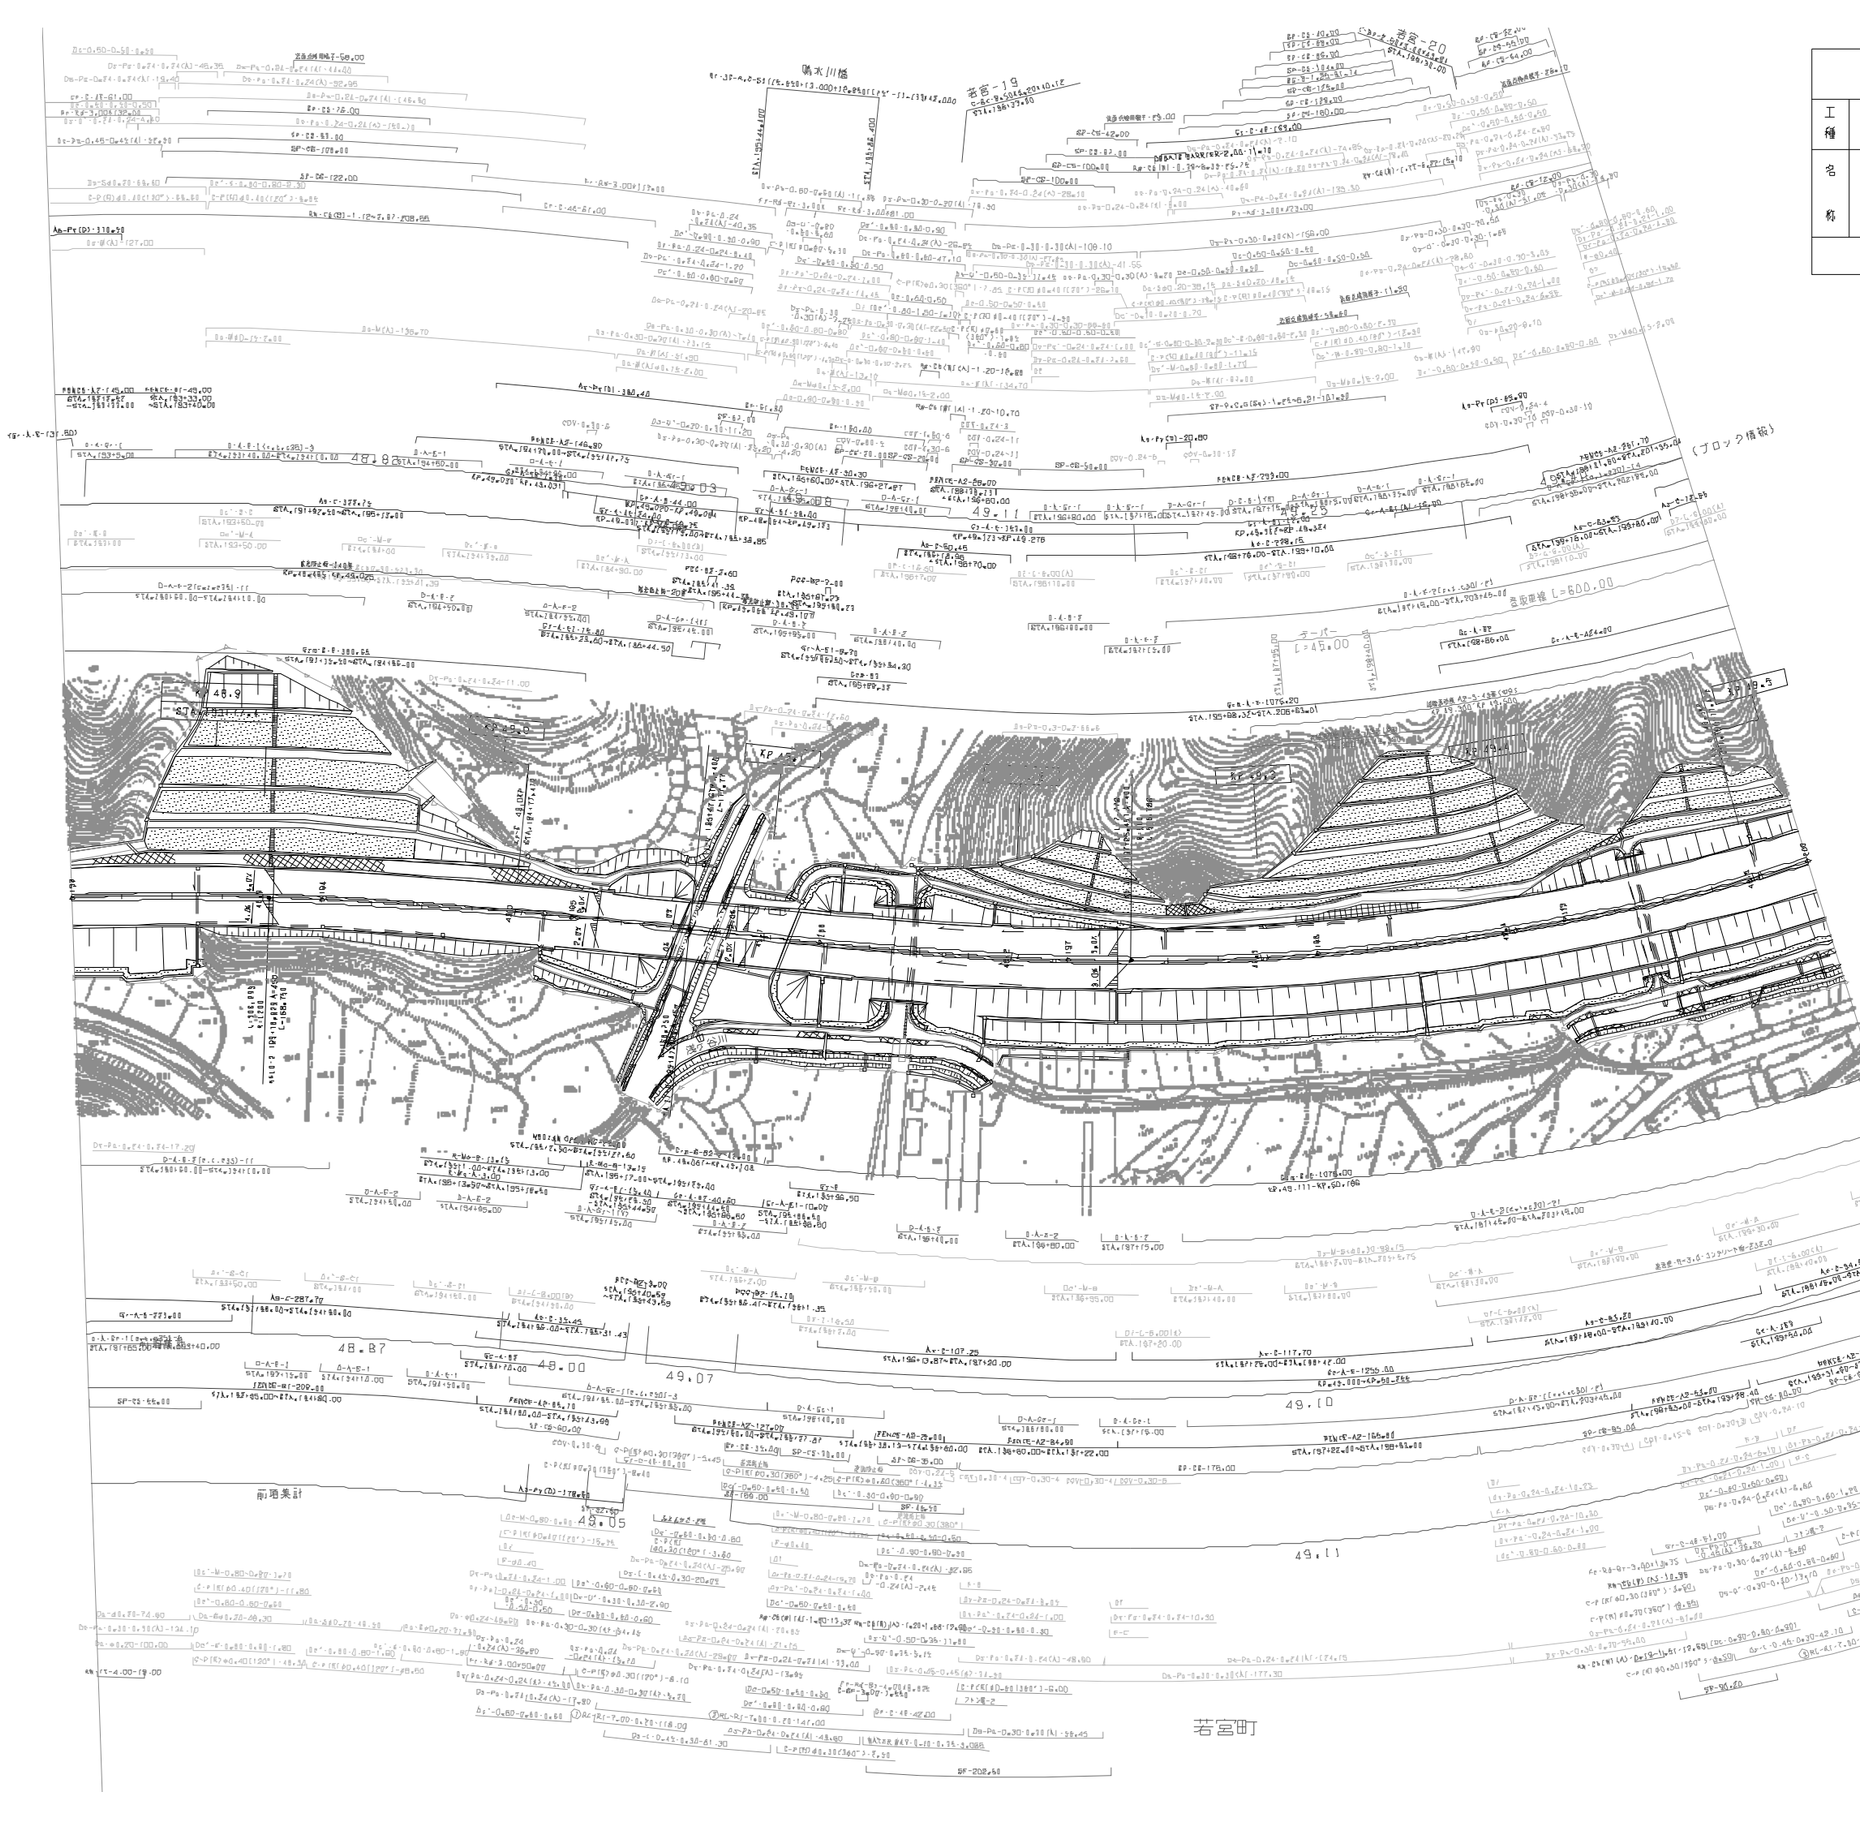

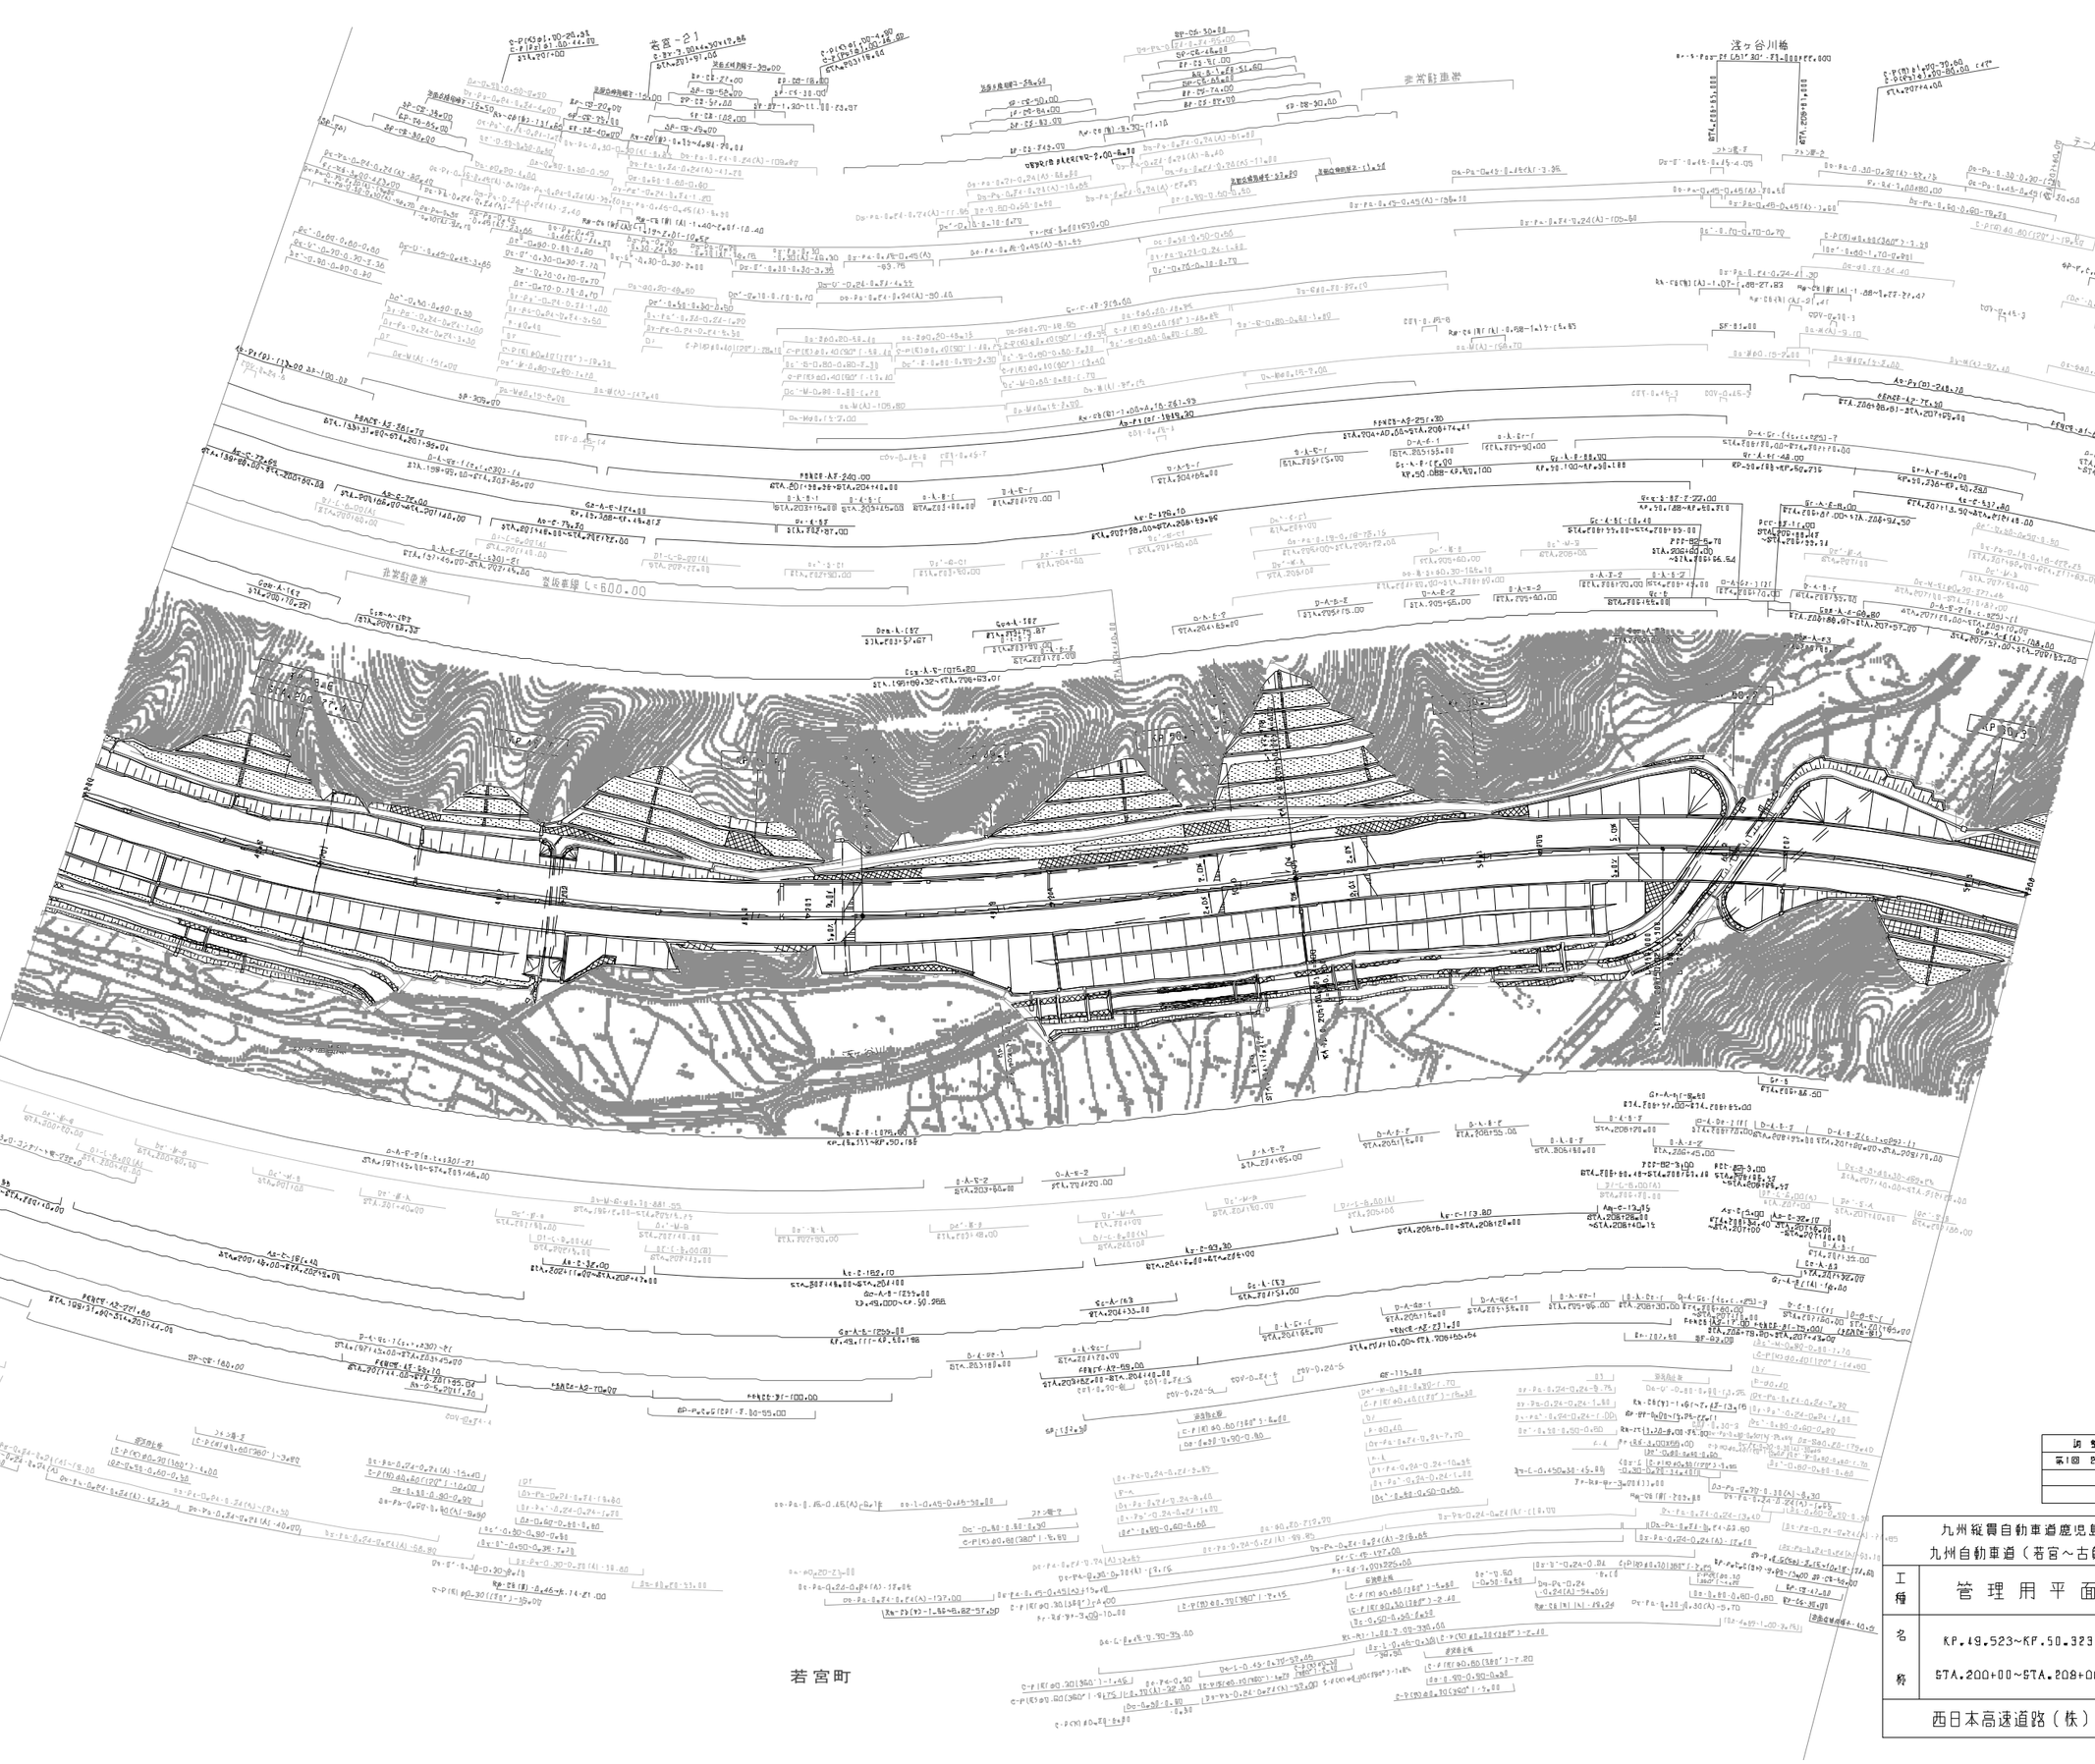

調整年月	摘要
第1回 2005年 6月	

九州縦貫自動車道鹿児島線 九州自動車道（若宮～古賀）			——
工種	管理用平面図		——
名称	KP.49.523~KP.50.323 STA.200+00~STA.208+00	縮尺 1/1000	7 17
西日本高速道路（株） 九州支社			

若宮町　福津市

KP 50.4
STA.209+77.4

KP 50.5

KP 50.6

KP 50.7

KP 50.8

KP 51.0

（ブロック情報）

（中分）

訂 整 年 月	摘 要
第1回　2005年 6月	
第2回　2018年 11月	
第3回　2020年 5月	

九州縦貫自動車道鹿児島線 九州自動車道（若宮～古賀）			——
工種	管理用平面図		——
名称	KP.50.323~KF.51.023 STA.208+00~STA.215+00	縮尺 1/1000	8 17
西日本高速道路（株）　九州支社			

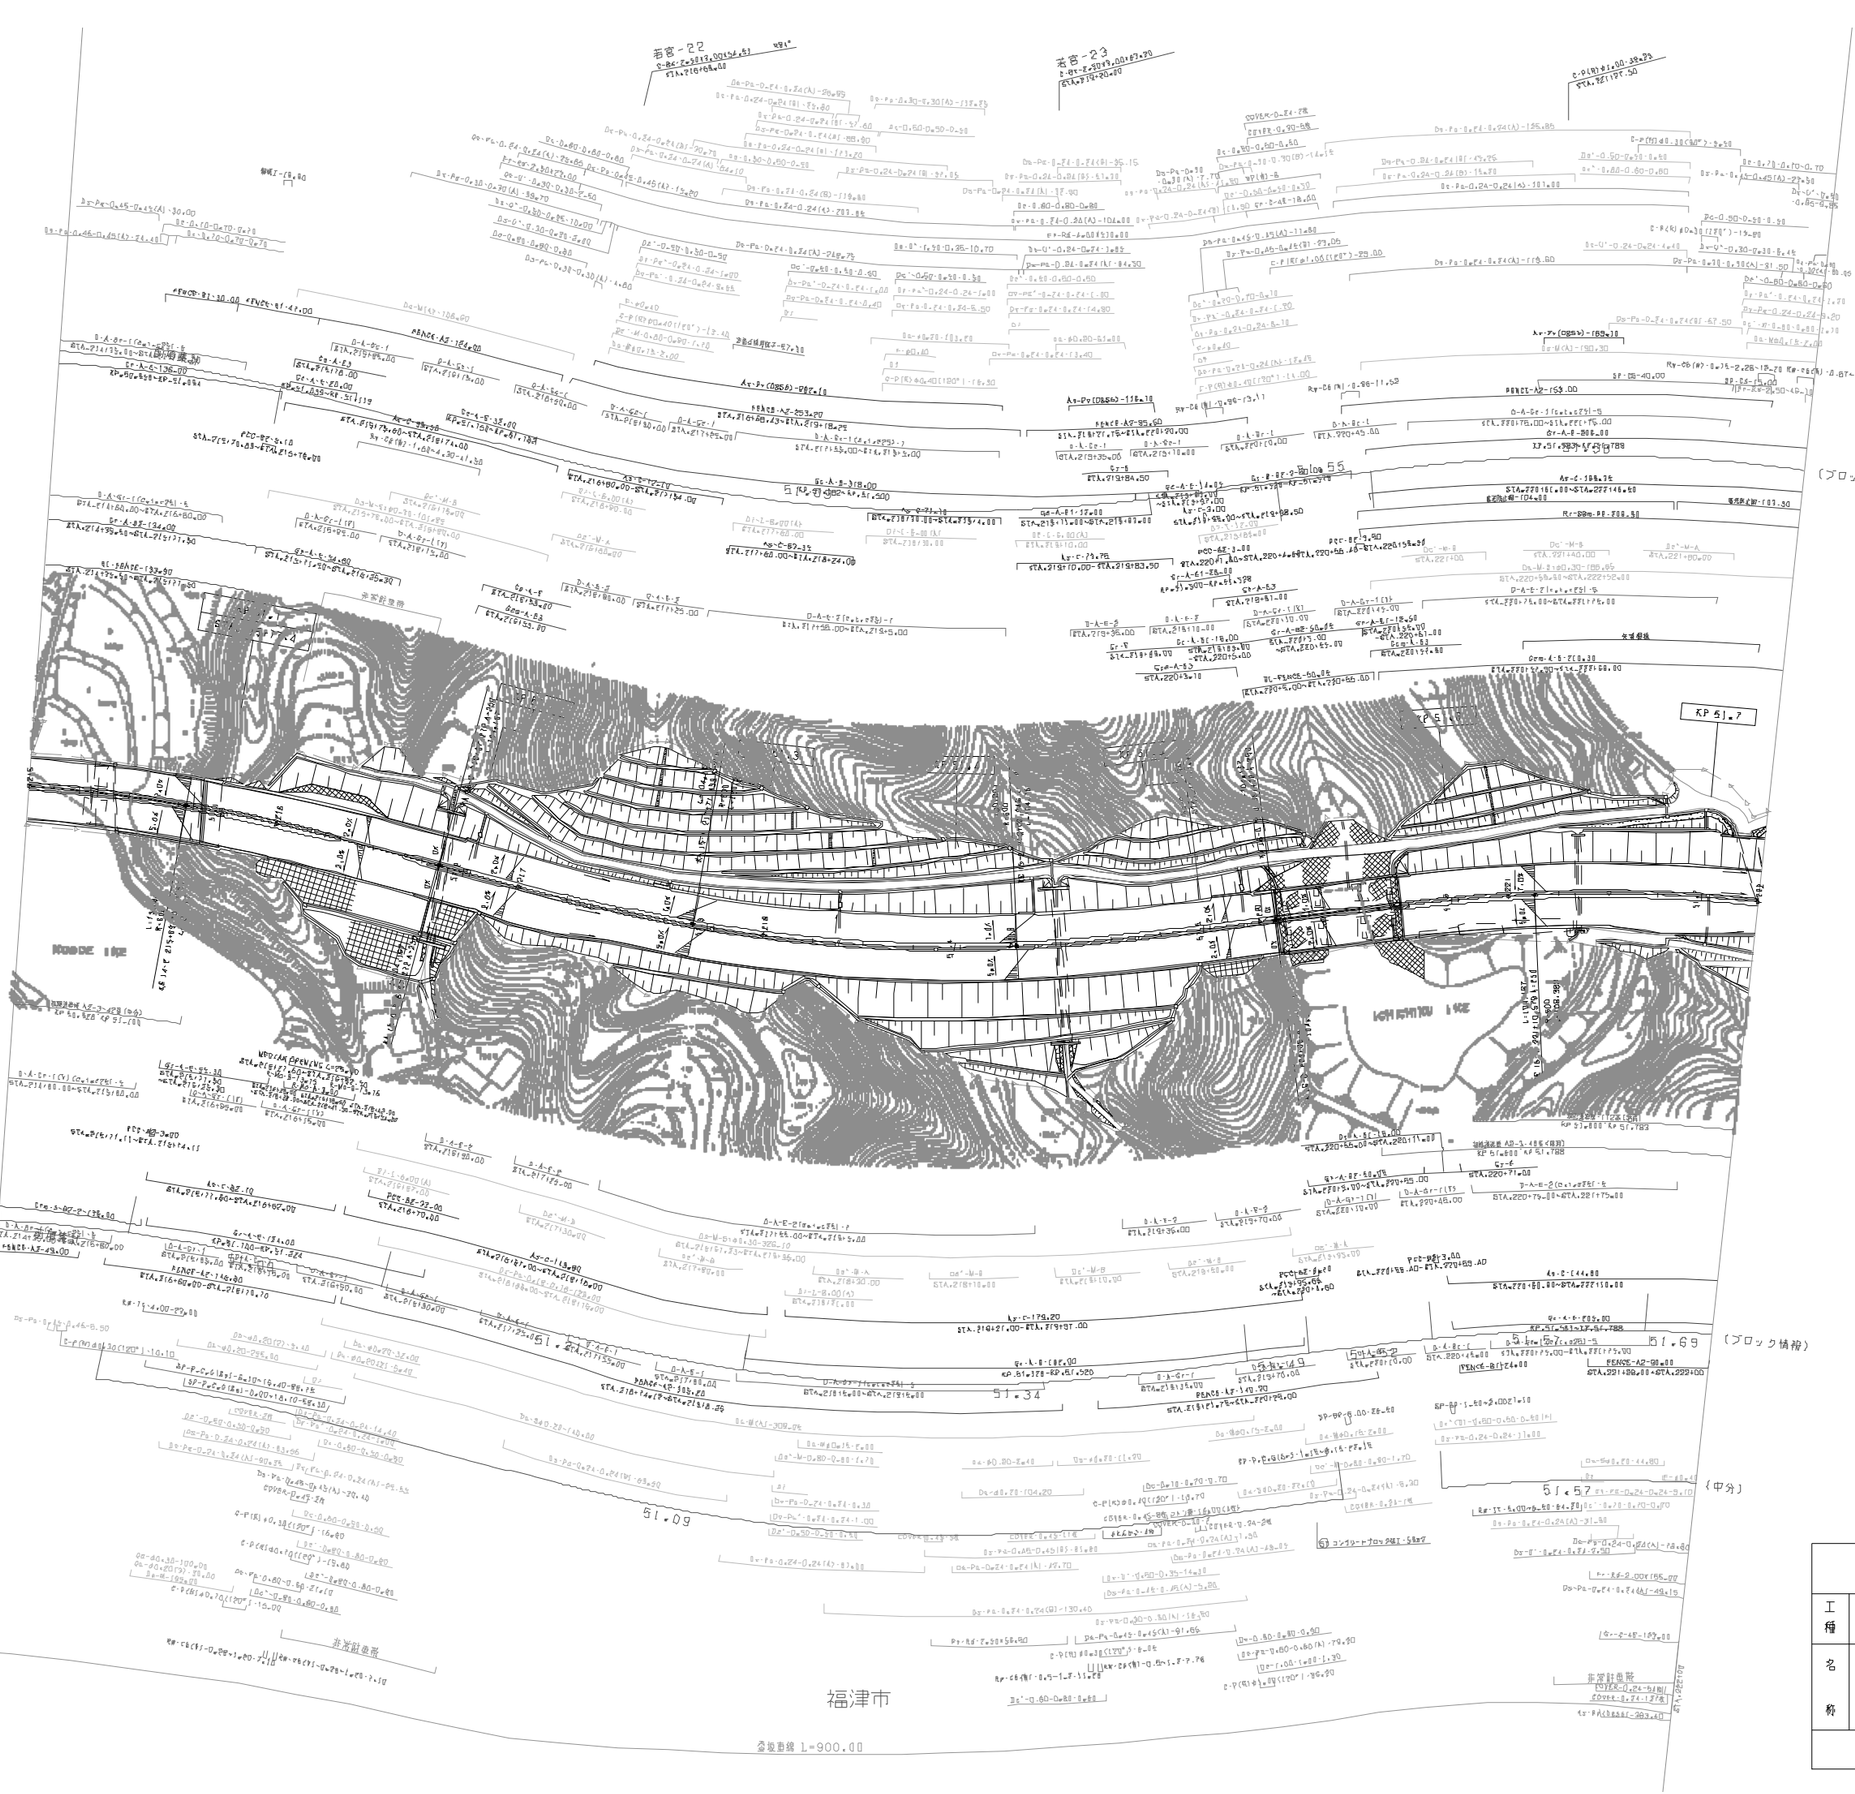

調整年月	摘要
第1回 2005年 6月	
第2回 2018年 11月	

九州縦貫自動車道鹿児島線 九州自動車道（若宮～古賀）			——
工種	管理用平面図		——
名称	KP.51.023~KP.51.723 STA.215+00~STA.222+00	縮尺 1/1000	9 17
西日本高速道路（株） 九州支社			

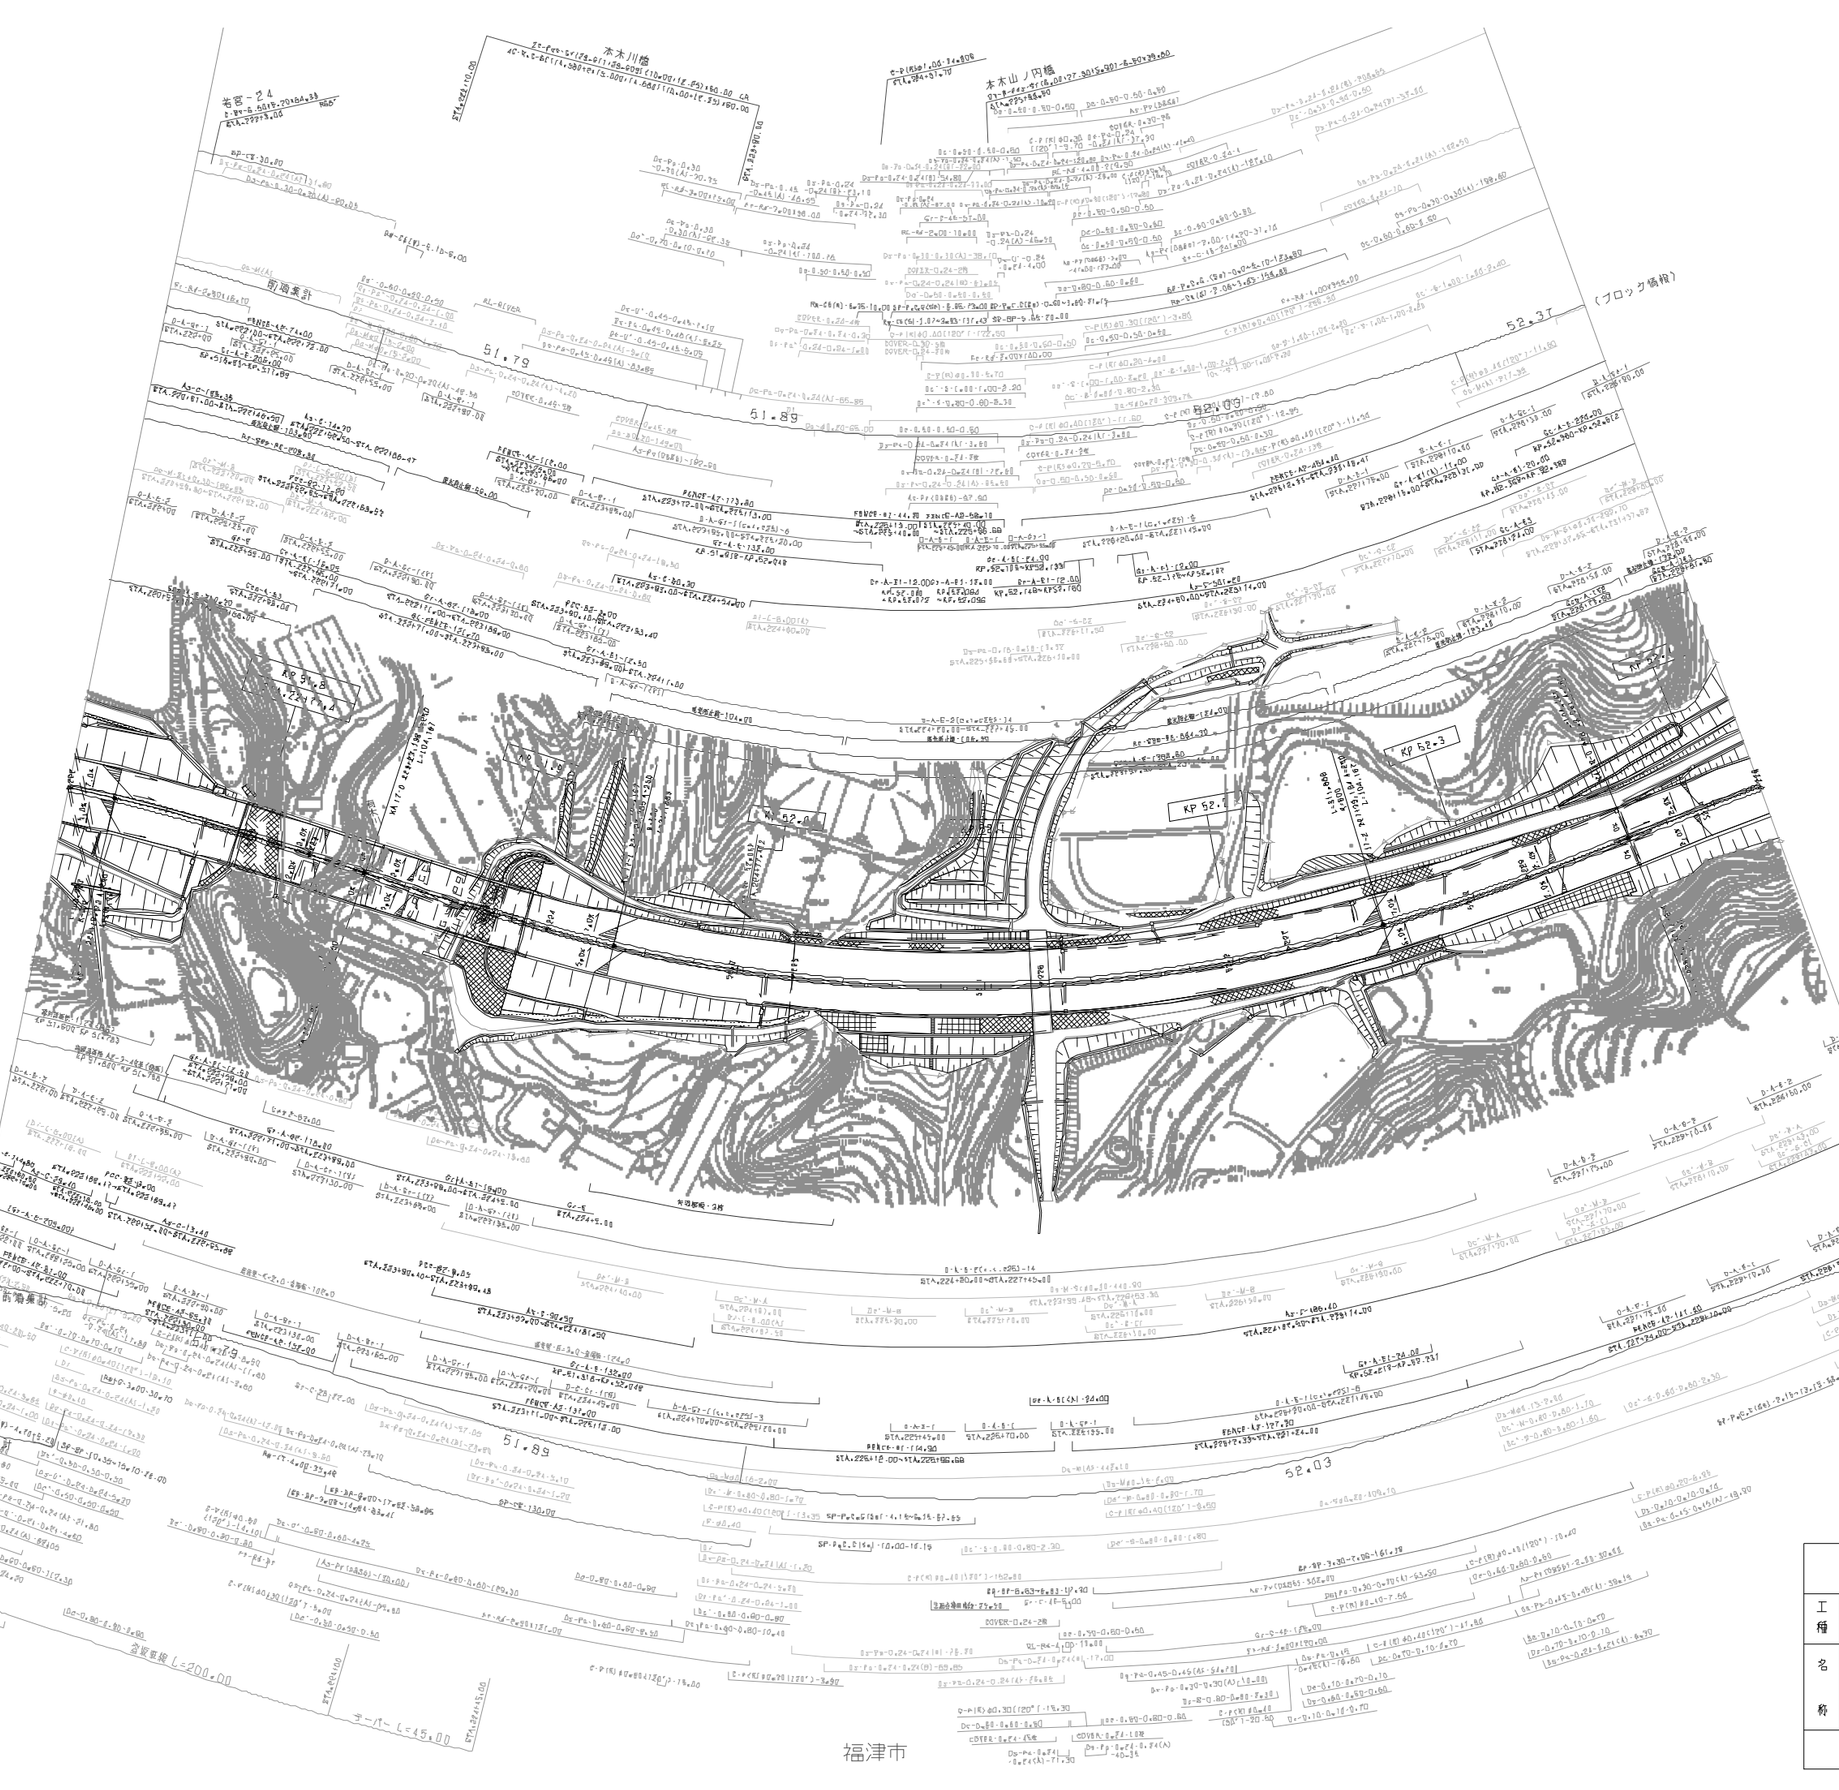

調整年月	摘要
第1回 2005年 6月	
第2回 2018年 11月	

九州縦貫自動車道鹿児島線 九州自動車道（若宮～古賀）			——
工種	管理用平面図		——
名称	KP.51.723~KP.52.423 STA.222+00~STA.229+00	縮尺 1/1000	10 17
西日本高速道路（株） 九州支社			

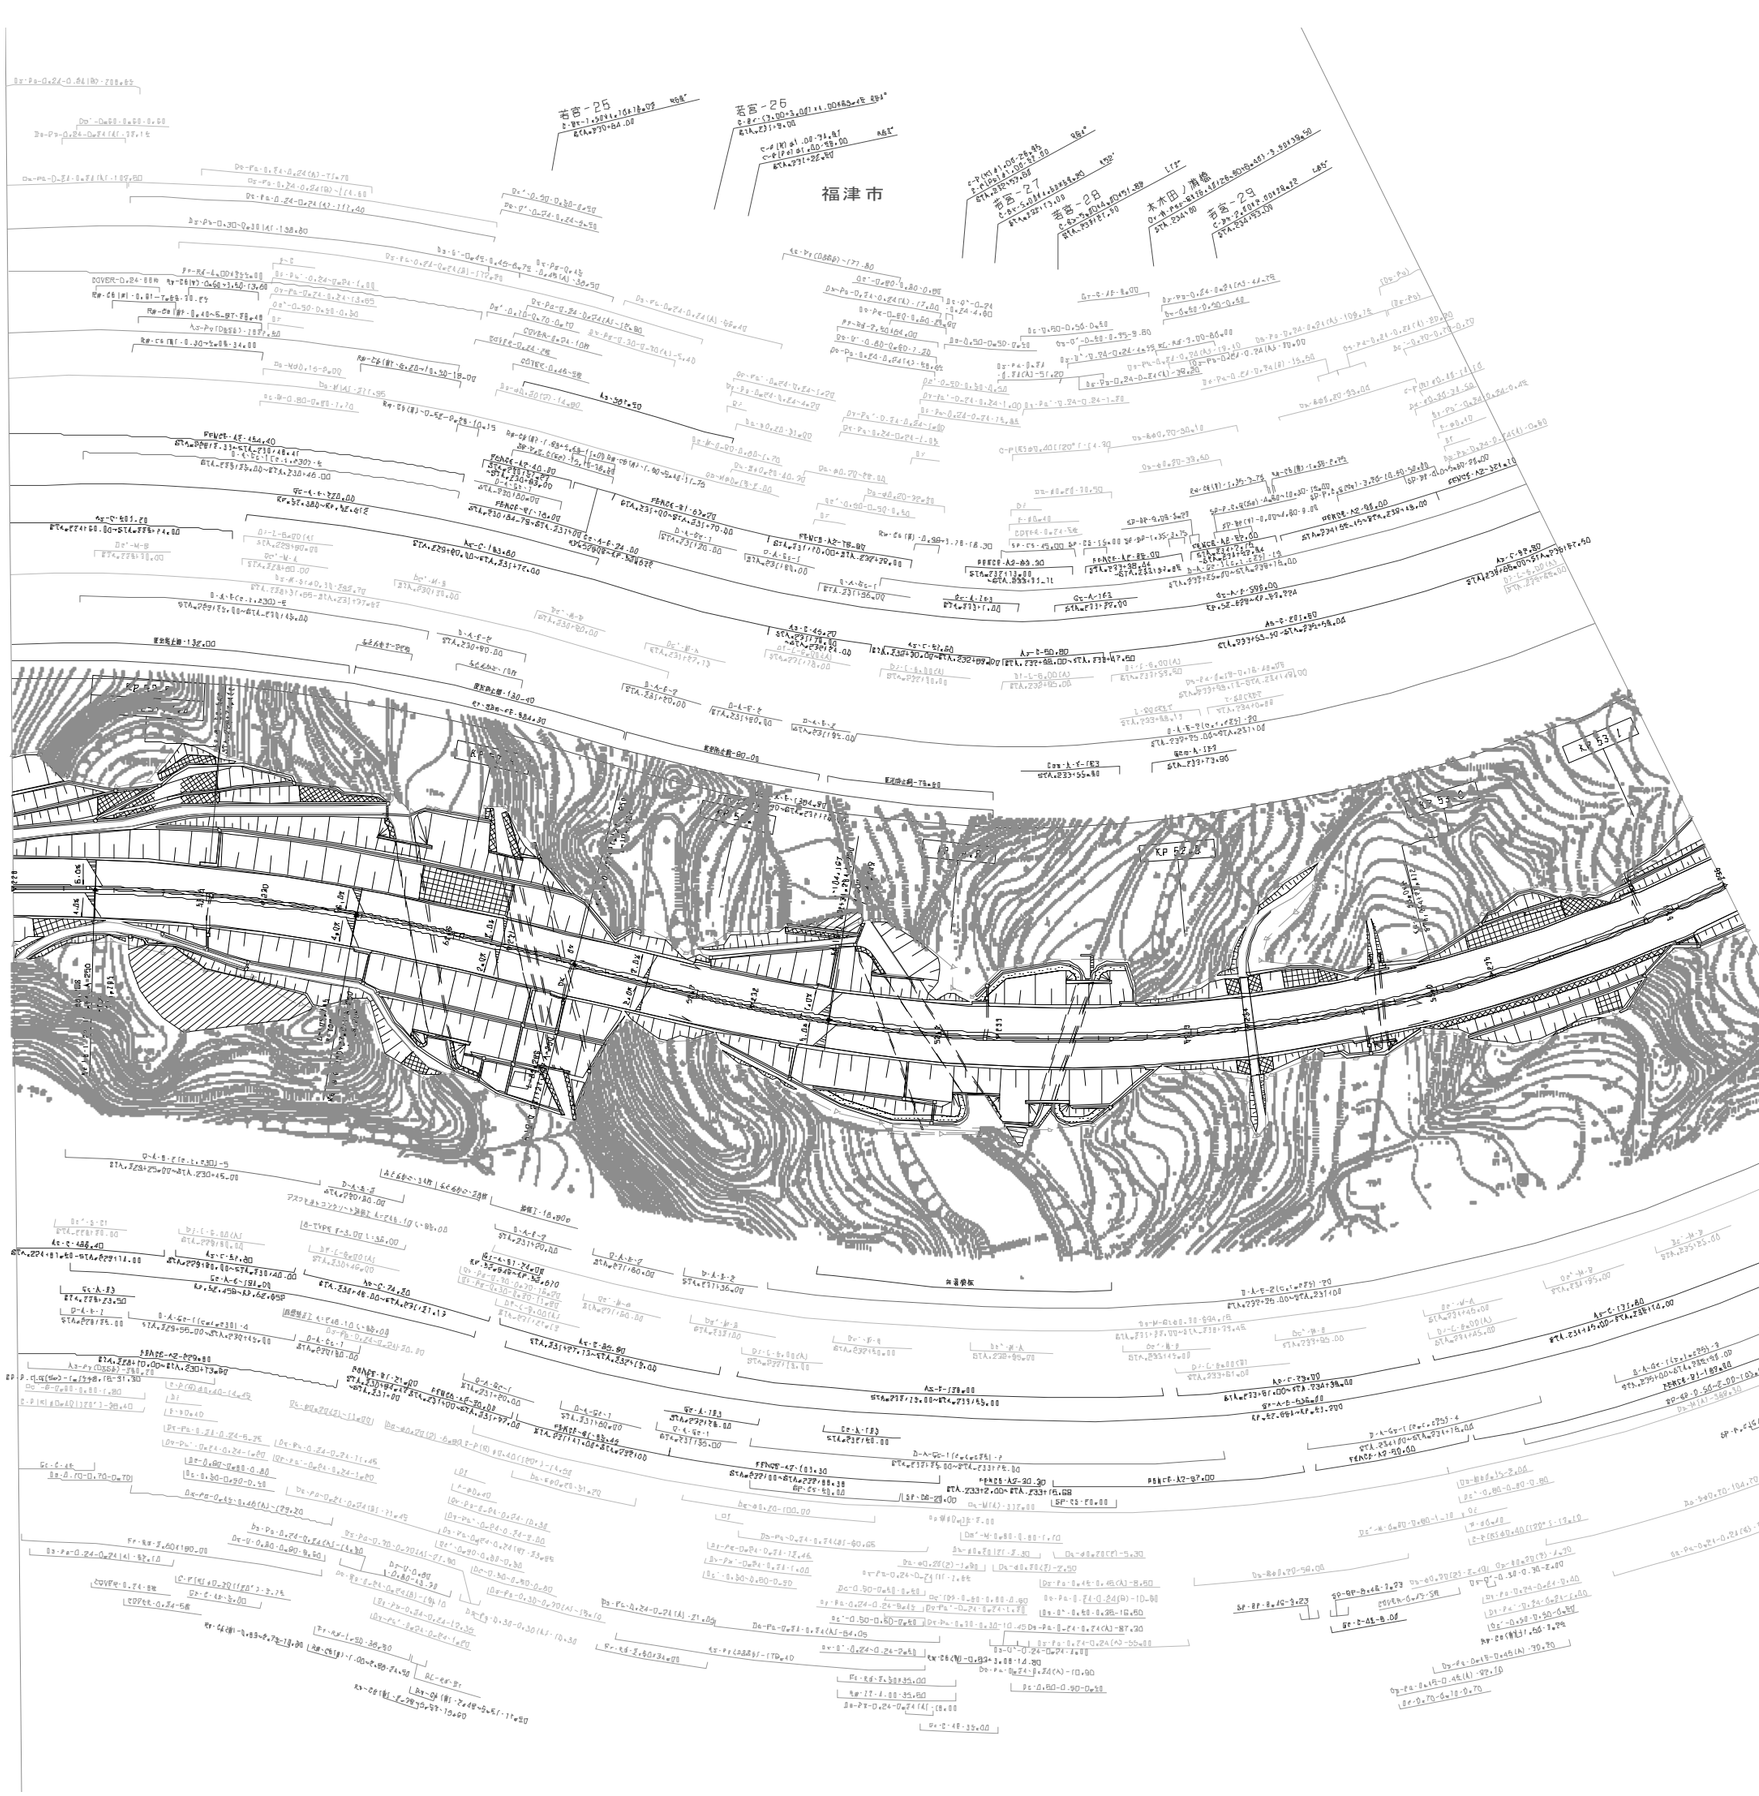

調整年月	摘要
第1回 2005年 6月	

九州縦貫自動車道鹿児島線 九州自動車道（若宮～古賀）			——
工種	管理用平面図		——
名称	KP.52.423~KP.53.123 STA.229+00~STA.236+00	縮尺 1/1000	1f 1f
西日本高速道路（株） 九州支社			

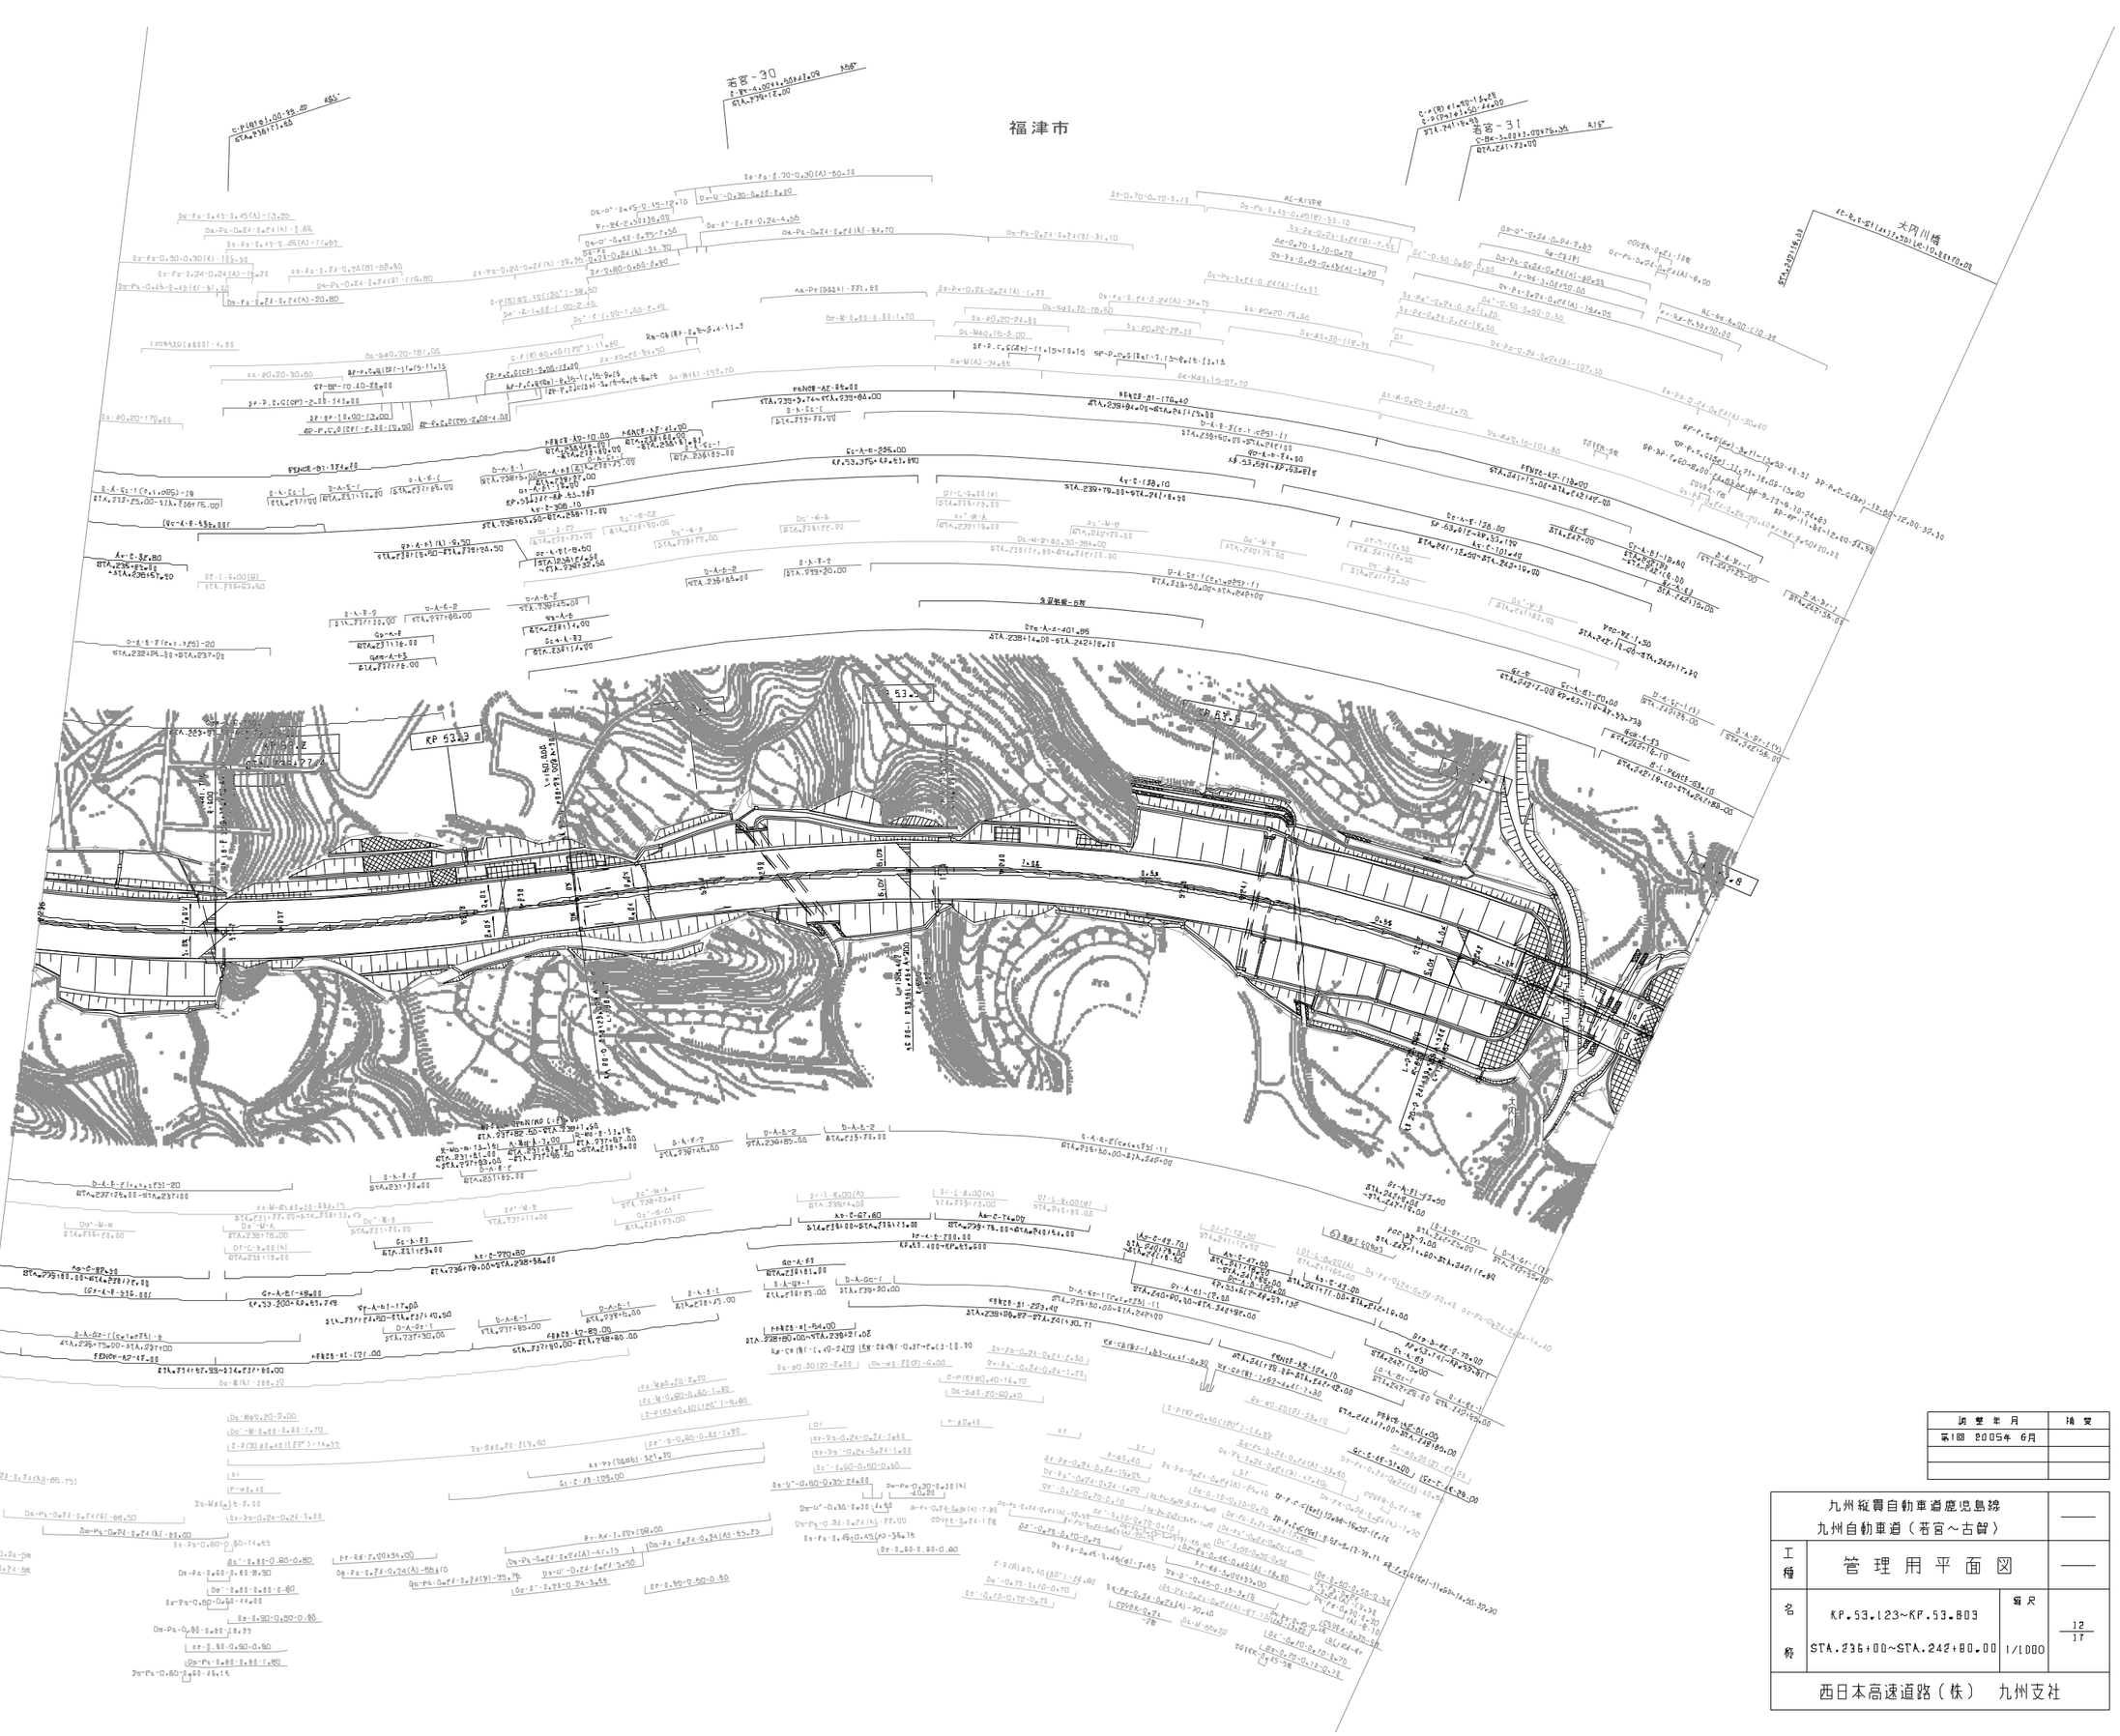

調整年月	備考
第1回 2005年 6月	

九州縦貫自動車道鹿児島線 九州自動車道（若宮～古賀）			——
工種	管理用平面図		——
名称	KP.53.123~KP.53.803 STA.236+00~STA.242+80.00	縮尺 1/1000	12 17
西日本高速道路（株）　九州支社			

若宮工事終点
古賀工事始点
古賀サービスエリア L=1431.60
日ノ隈跨道橋
前道集計
ボーパー L=165.279
ボーパー L=60.00
導流堤線 L=240.00
前道集計
53.97
54.19
53.80
54.19
KP 54.5
KP 54.4
KP 54.3
KP 54.2
KP 54.1
KP 54.0
KP 53.9
KP 53.8
KP 53.7
2402
2401
2502
2100
1100
1402
1401
福津市
古賀市

九州縦貫自動車道鹿児島線 九州自動車道（若宮～古賀）			
工種	管理用平面図		
名称	KP.53.803~KP.54.523 STA.242+80~STA.250+00	縮尺 1/1000	13 17
西日本高速道路（株）　九州支社			

































調整年月	摘要
第1回 2005年 6月	
第2回 2018年 11月	
第3回 2022年 6月	

九州縦貫自動車道鹿児島線 九州自動車道（若宮～古賀）			——
工種	管理用平面図		——
名称	KP.54.523～KP.55.243 STA.250+00～STA.257+20	縮尺 1/1000	14 17
西日本高速道路（株） 九州支社			

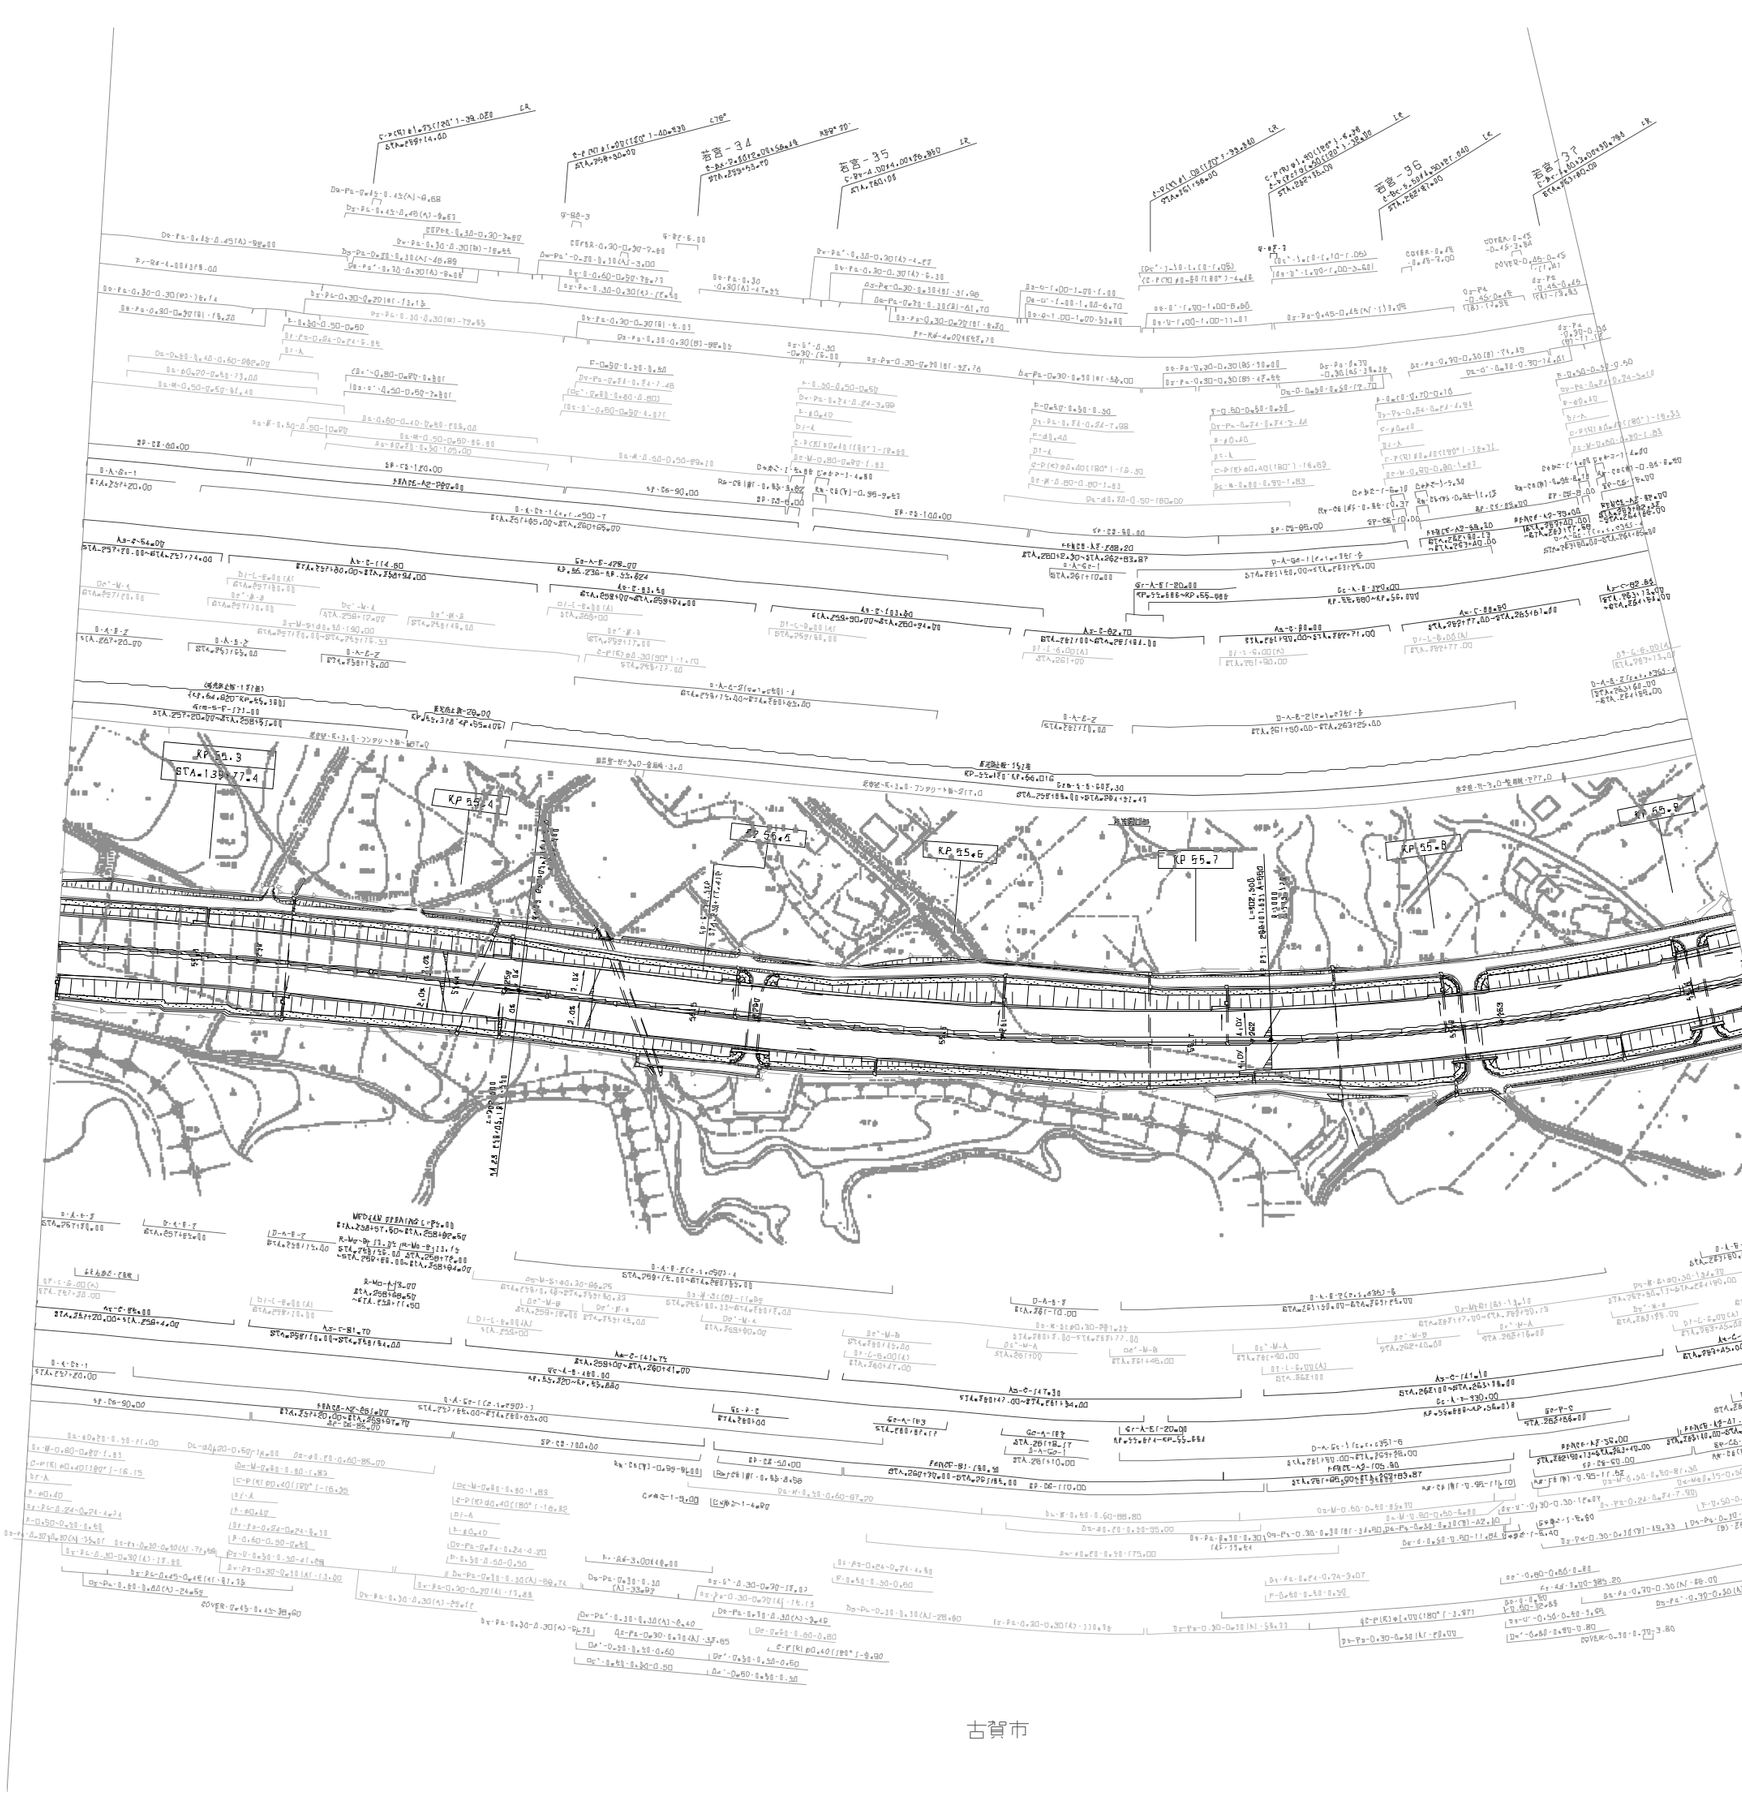

調整年月	摘要
第1回 2005年 6月	
第2回 2022年 6月	

九州縦貫自動車道鹿児島線 九州自動車道（若宮～古賀）			——
工種	管理用平面図		——
名称	KP.55.243~KP.55.823 STA.257+20~STA.264+00	縮尺 1/1000	15 17
西日本高速道路（株） 九州支社			

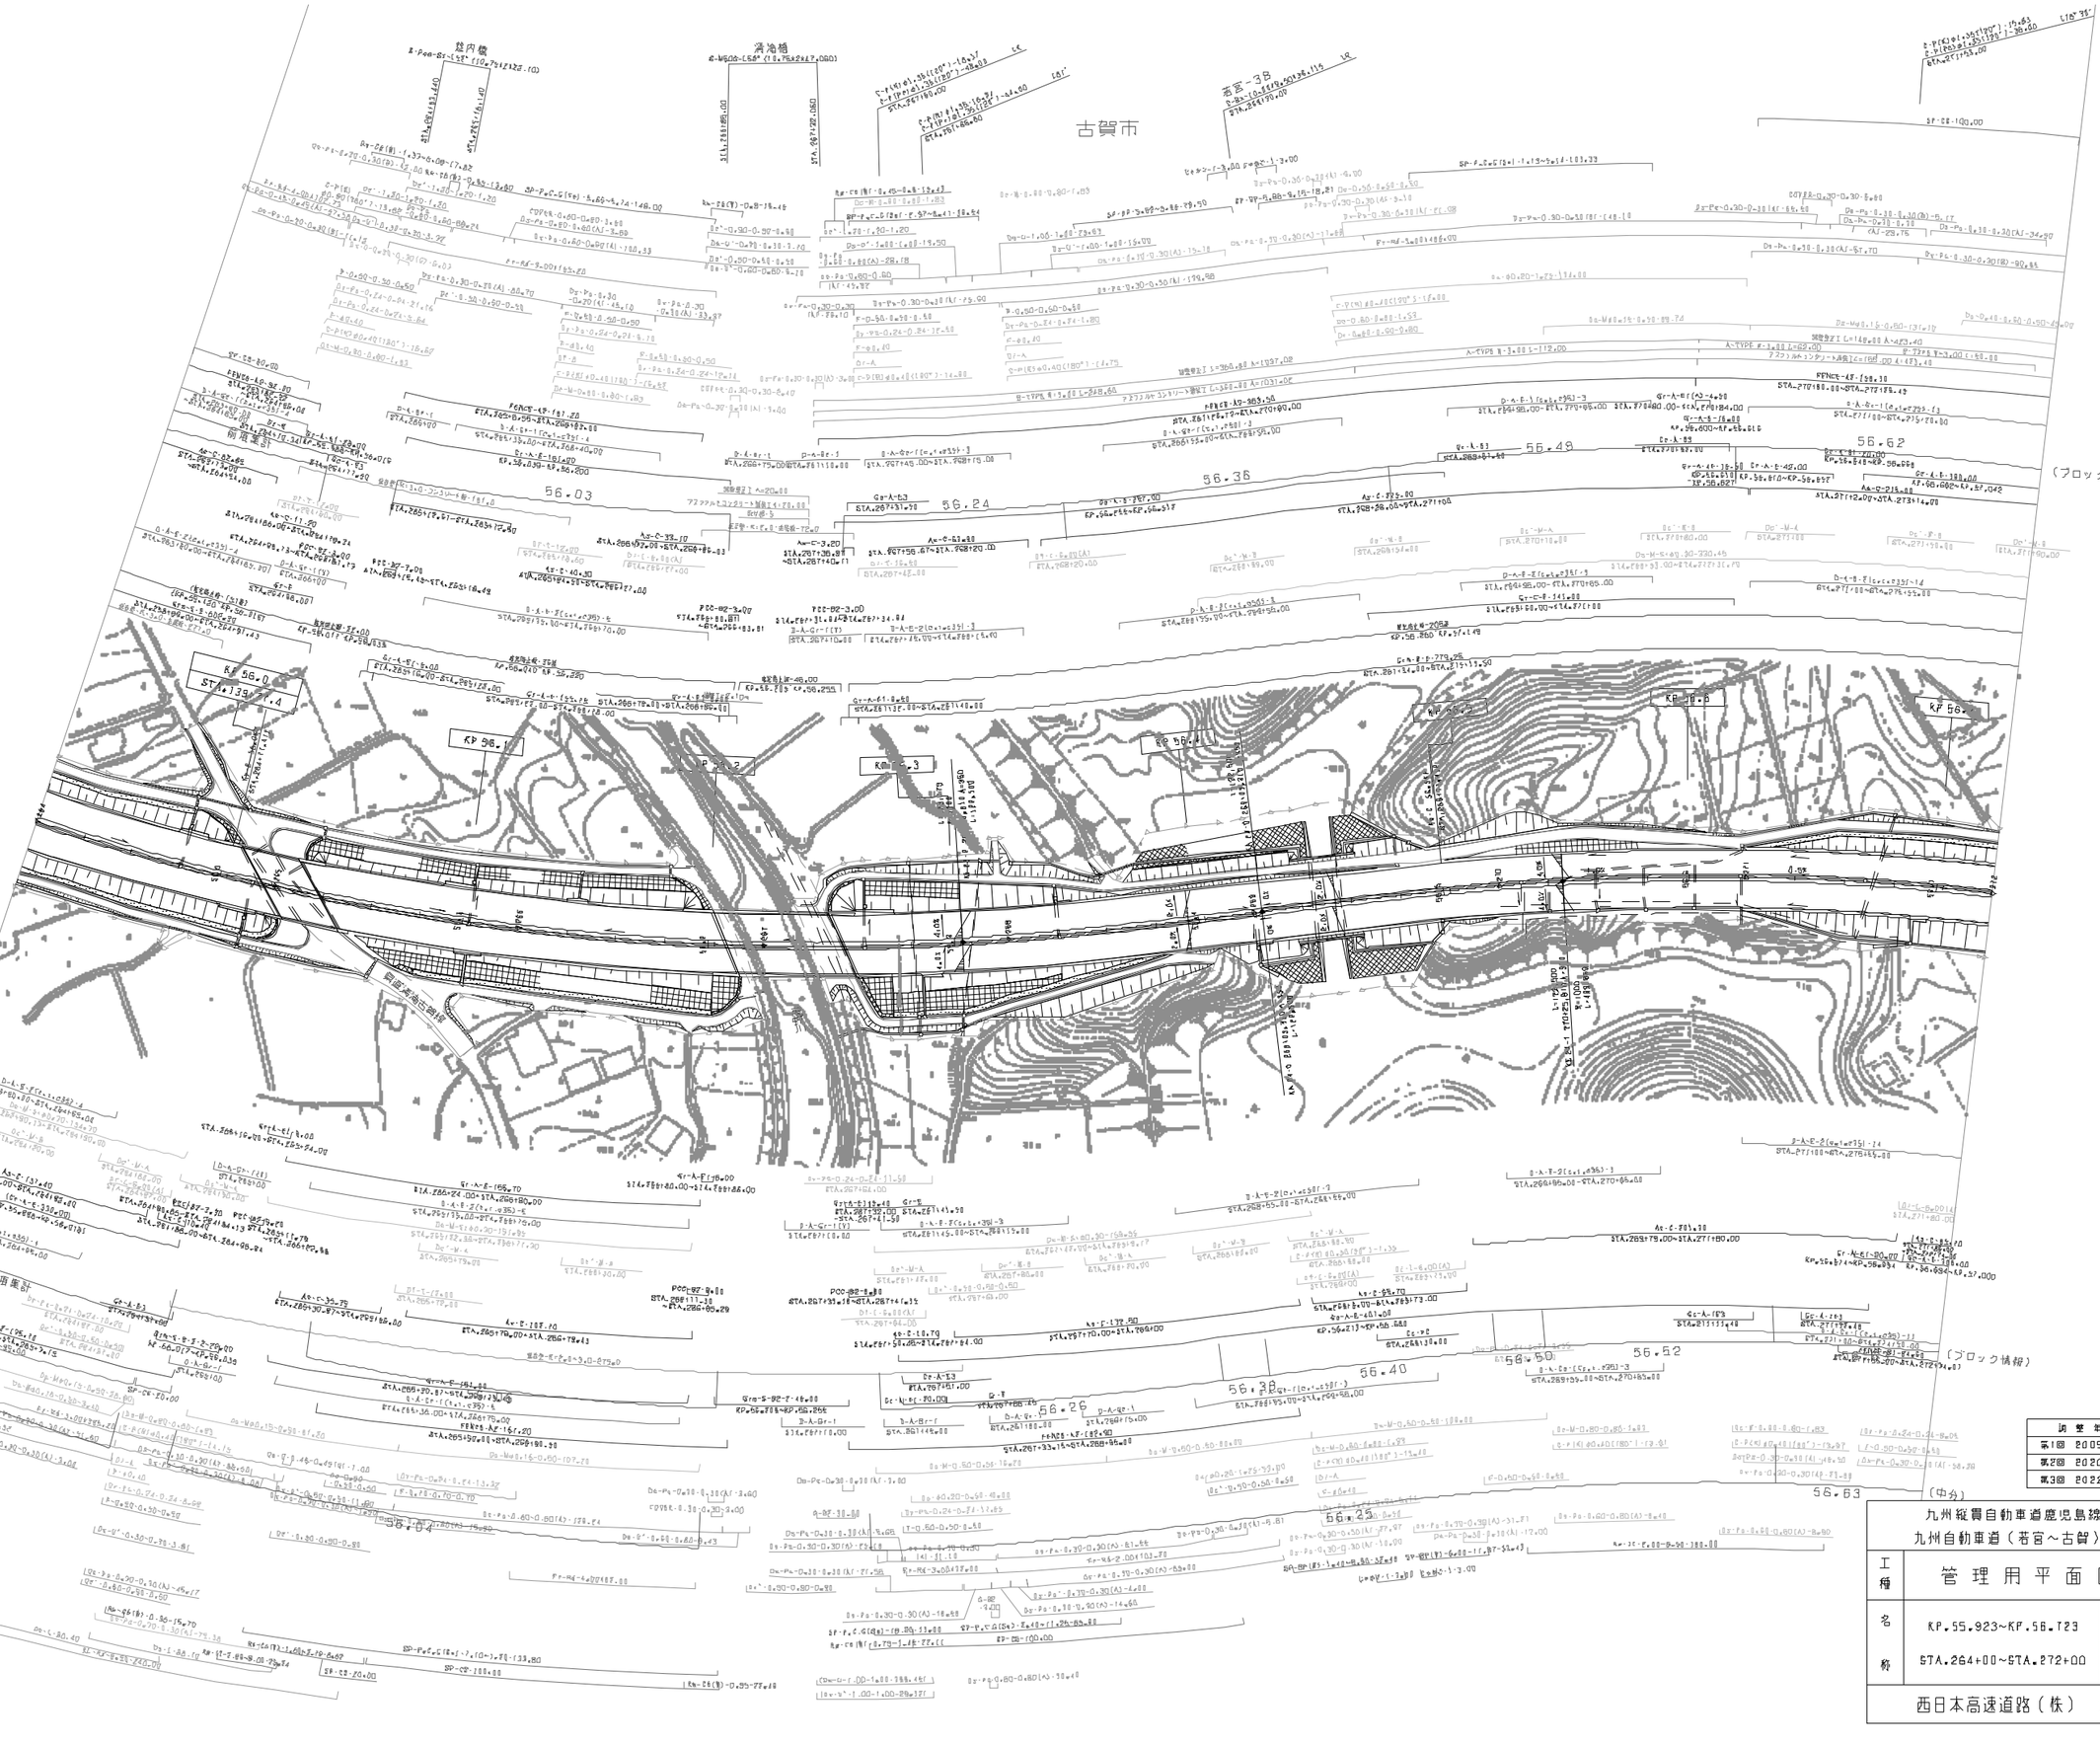

測量年月	摘要
第1回 2005年 6月	
第2回 2020年 5月	
第3回 2022年 6月	

九州縦貫自動車道鹿児島線 九州自動車道（若宮～古賀）			——
工種	管理用平面図		——
名称	KP.55.923～KP.56.723 STA.264+00～STA.272+00	縮尺 1/1000	16 17
西日本高速道路（株）　九州支社			

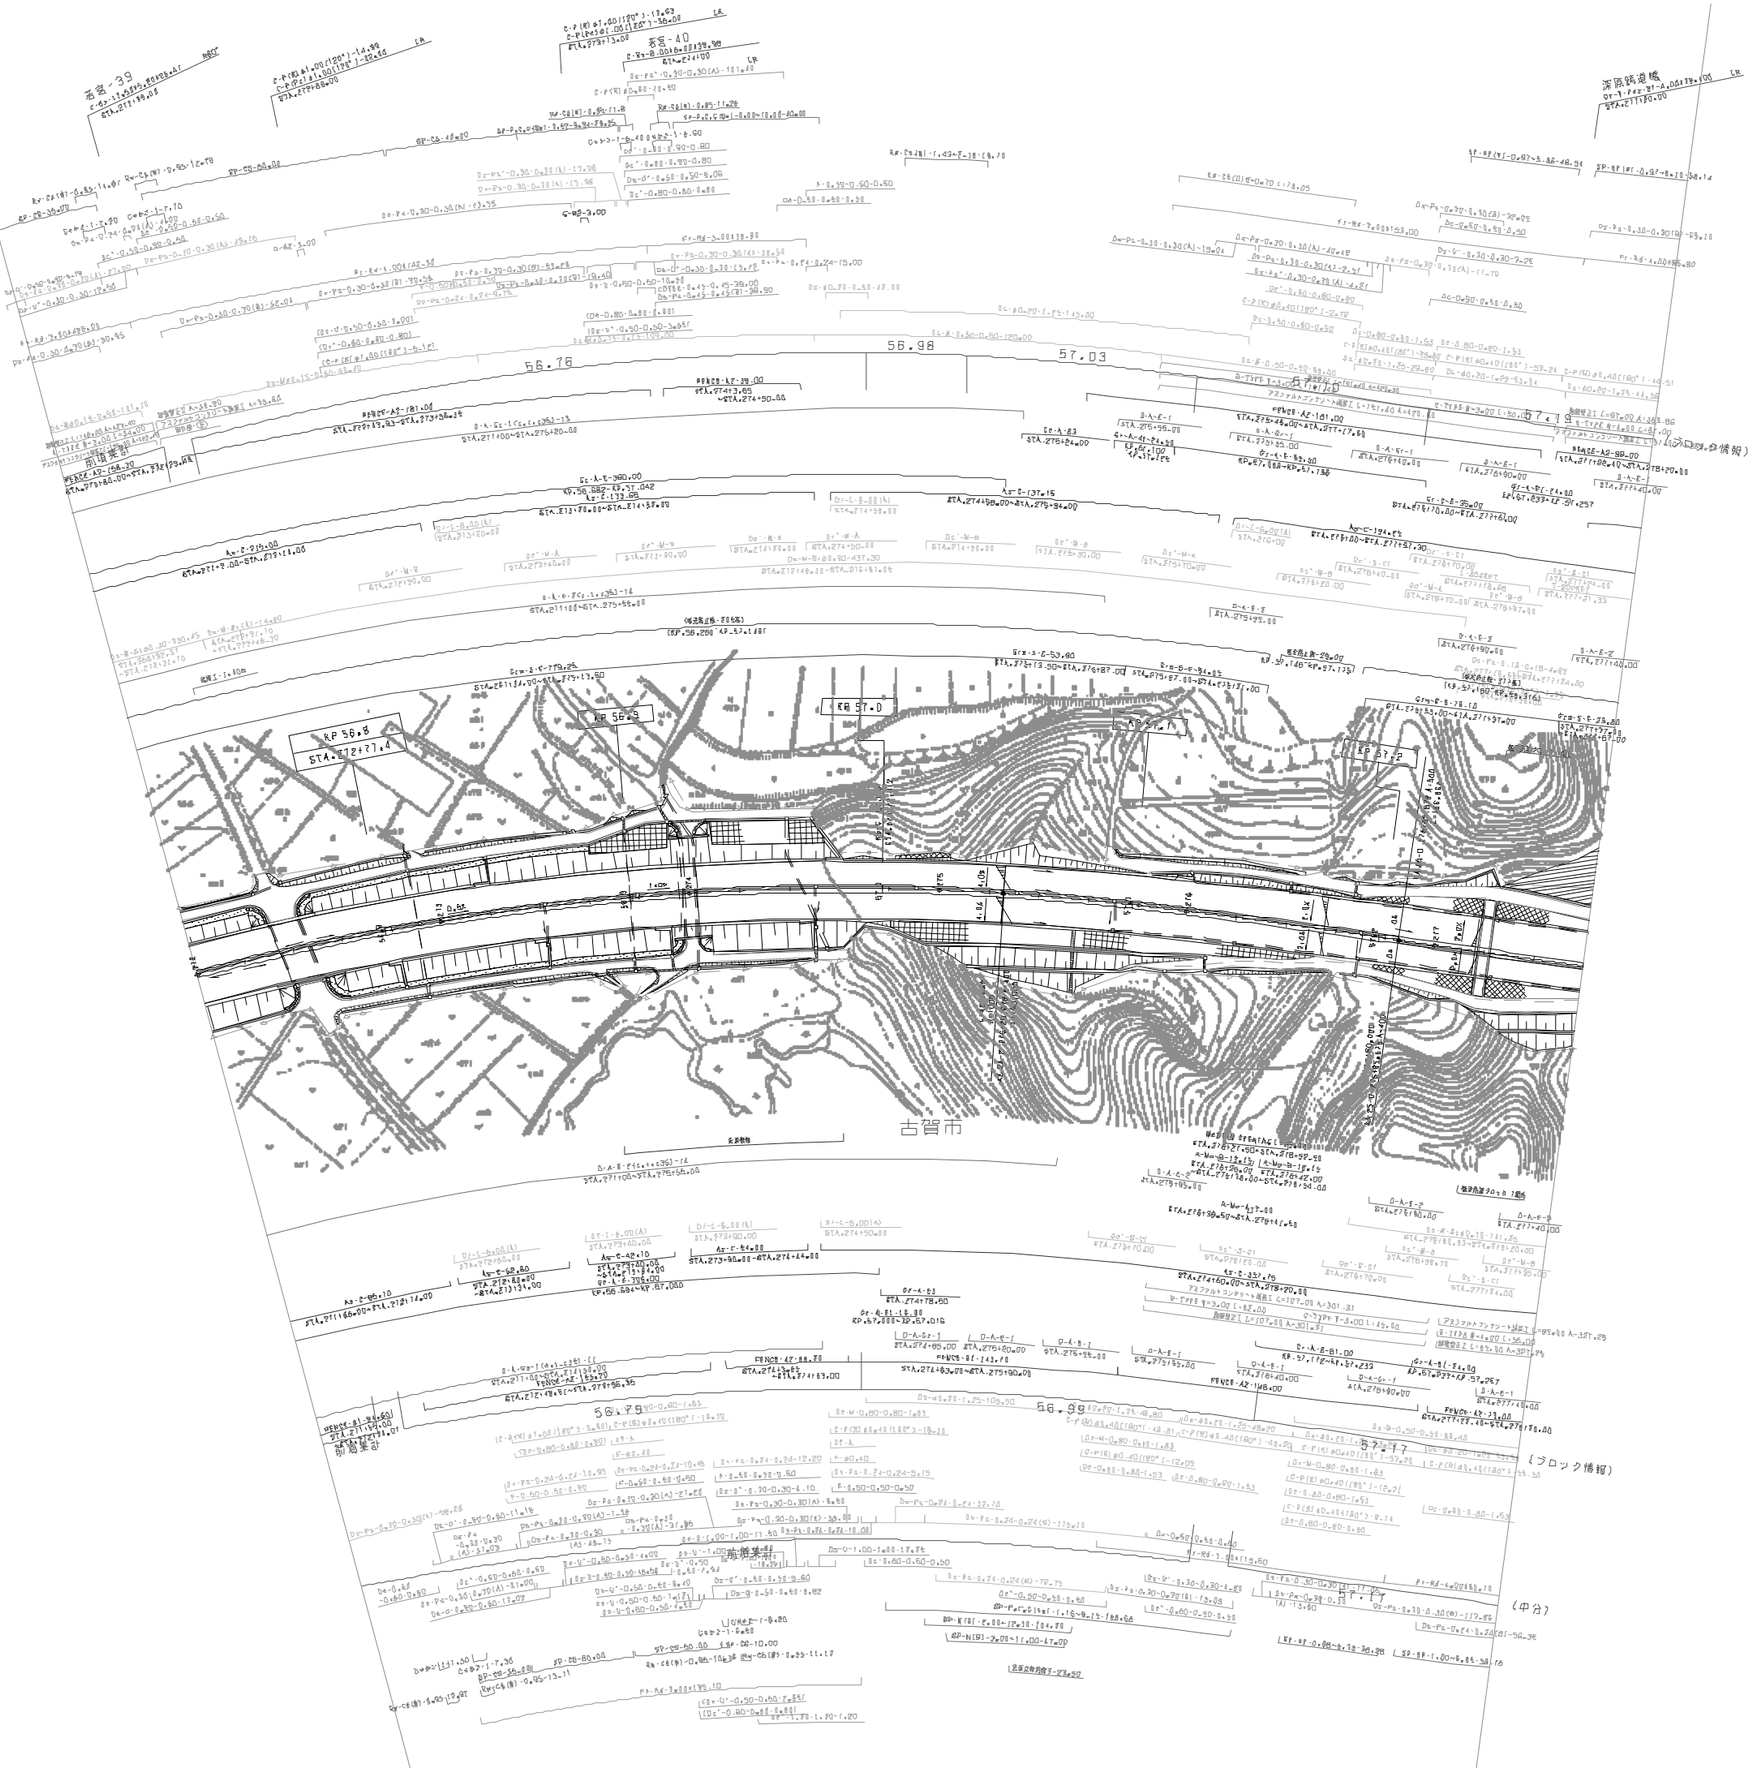

訂 整 年 月	摘 要
第1回 2005年 6月	
第2回 2020年 5月	
第3回 2022年 8月	

九州縦貫自動車道鹿児島線 九州自動車道（若宮～古賀）			——
工種	管理用平面図		——
名称	KP.56.723～KP.57.283 STA.272+00～STA.277+60	縮尺 1/1000	1T 1T
西日本高速道路（株） 九州支社			

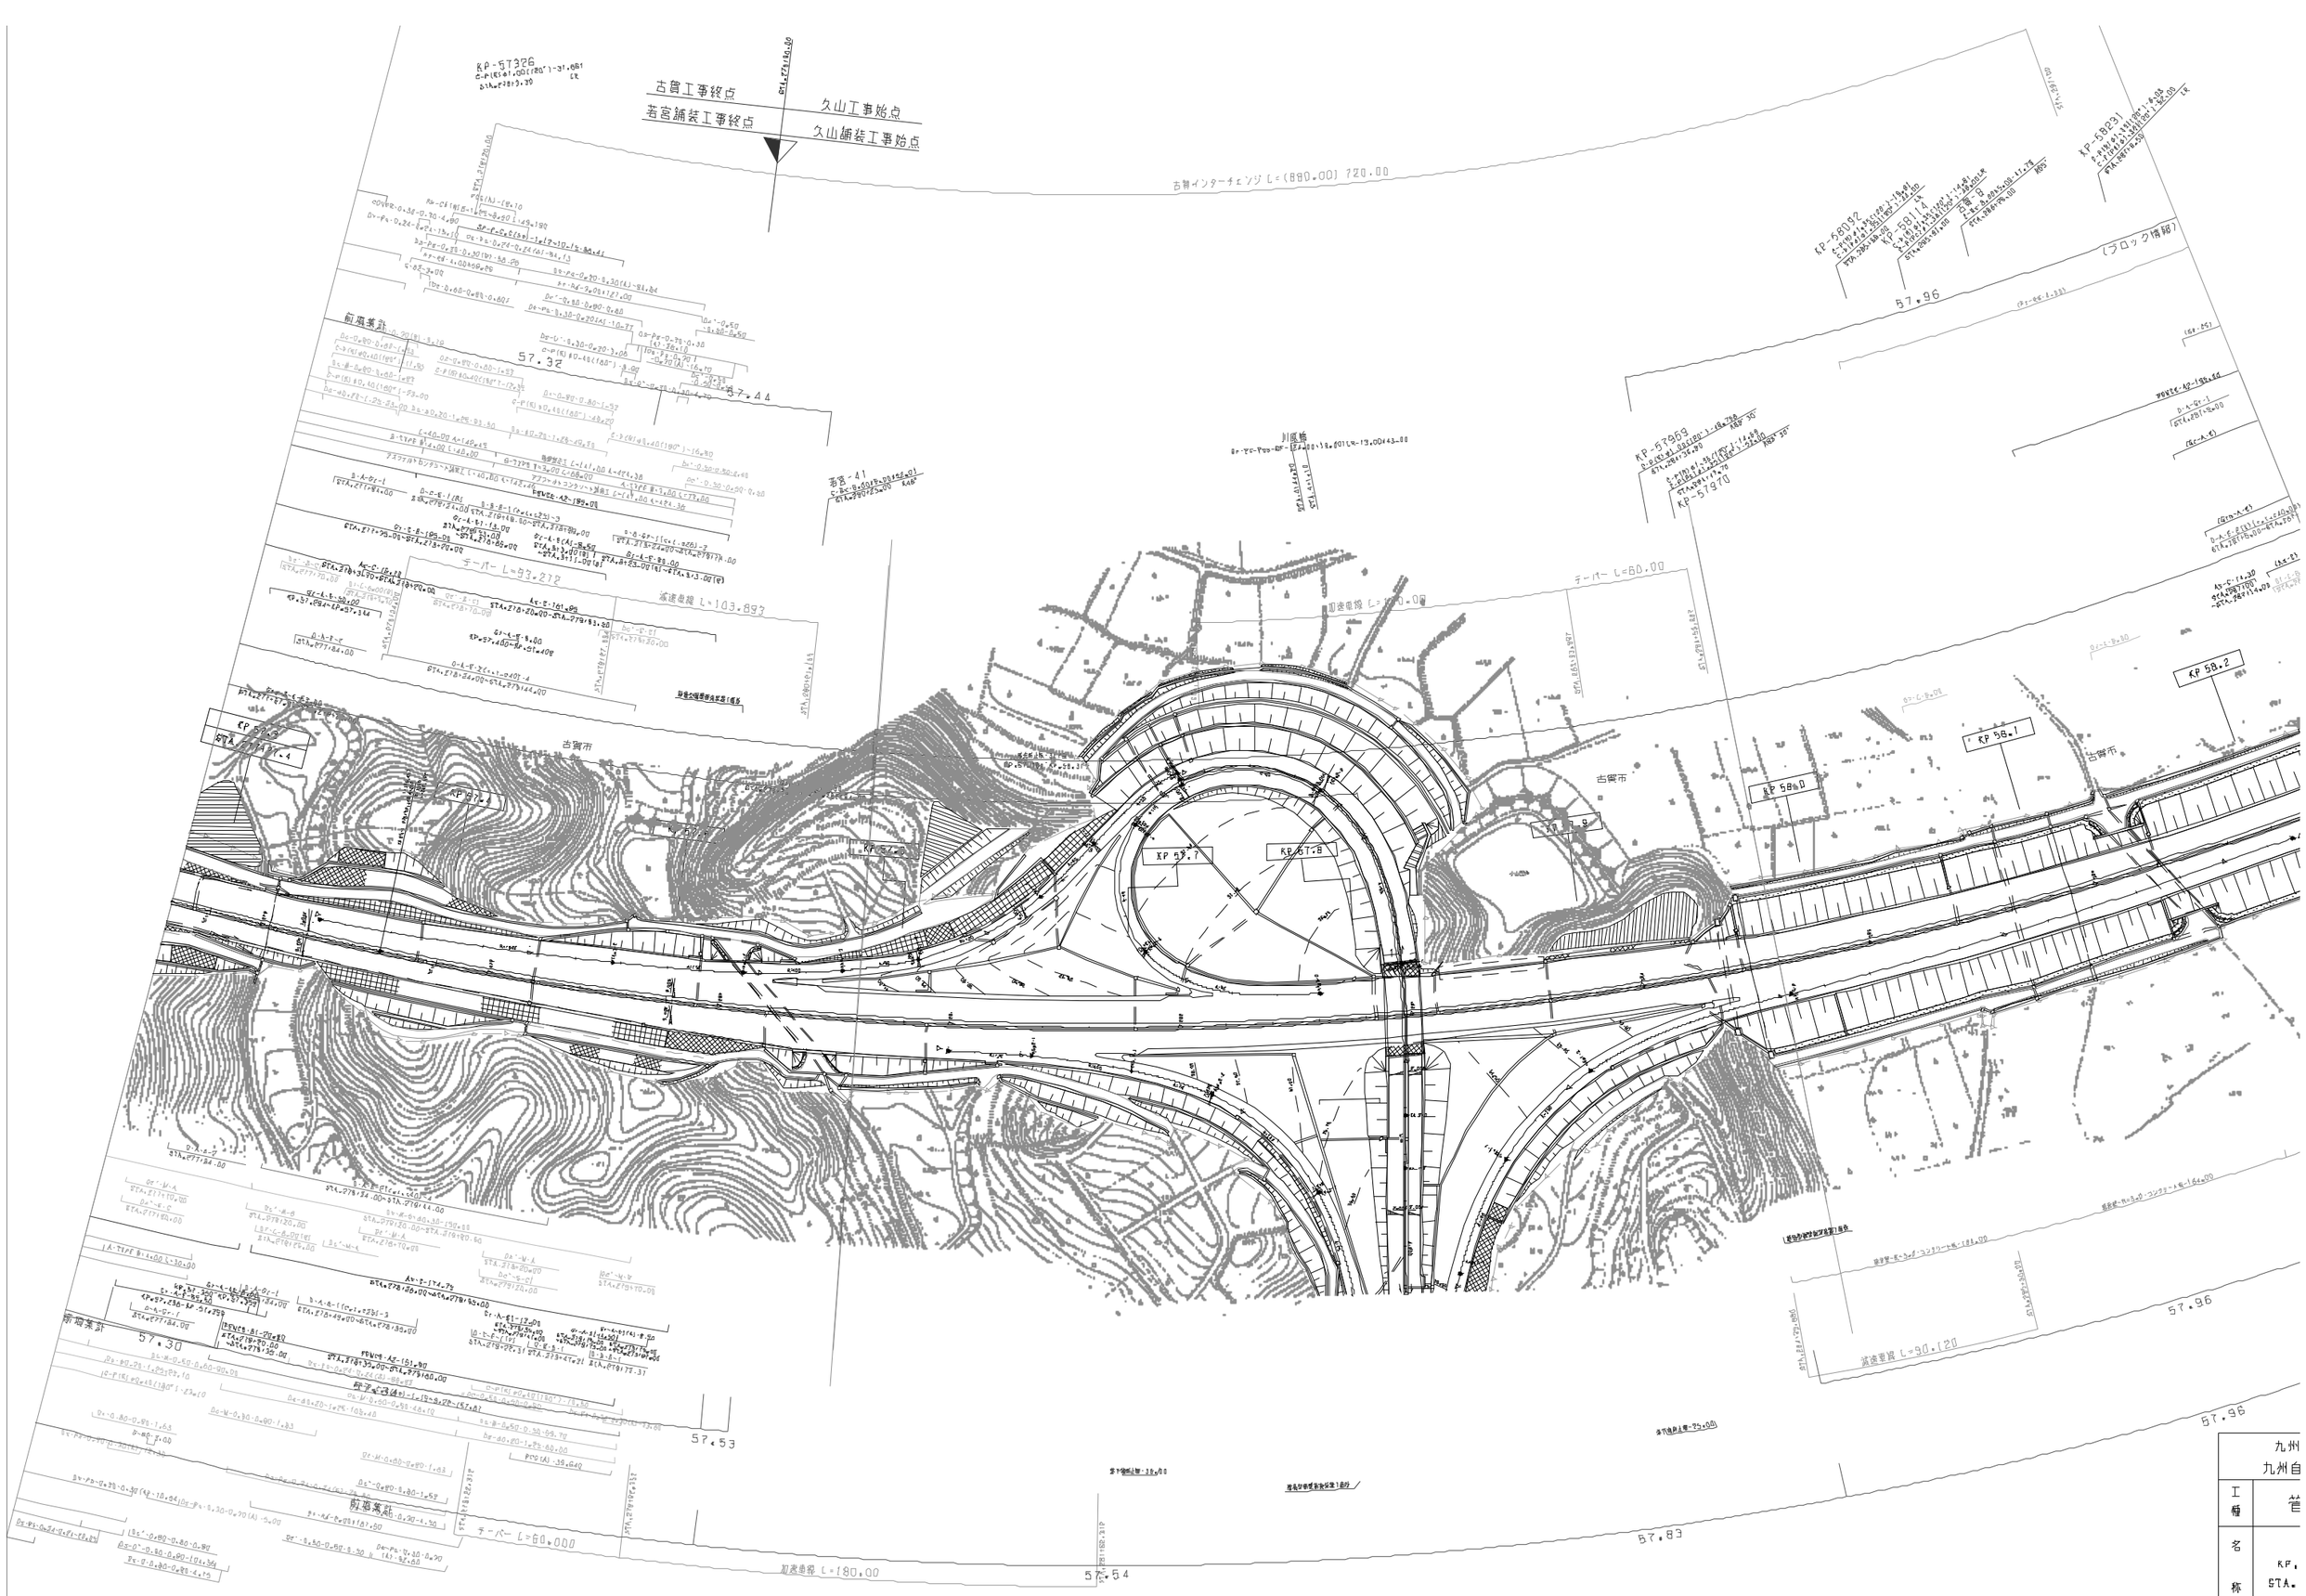
古賀工事終点
若宮舗装工事終点
久山工事始点
久山舗装工事始点
古賀インターチェンジ L=(880.00) 720.00
KP-57326
KP-58023
KP-58002
KP-58011
KP-57909
KP-51970
(ブロック情報)
57.96
57.32
57.44
若宮-41
川底線
テーパー L=93.272
減速車線 L=103.897
テーパー L=60.000
加速車線 L=180.00
減速車線 L=90.120
KP 57.4
KP 57.2
KP 57.0
KP 57.7
KP 57.8
KP 58.0
KP 58.1
KP 58.2
古賀市
57.30
57.53
57.54
57.83
57.96
九州
九州自
工種
管
名称
KP,
STA.
西日

古賀工事終点
若宮舗装工事終点
久山工事始点
久山舗装工事始点
古賀インターチェンジ L=(880.00) 720.00
川原橋
若宮-41
テーパー L=93.272
減速車線 L=103.897
テーパー L=60.000
加速車線 L=180.00
テーパー L=60.00
加速車線 L=90.120
Bt.96
57.32
57.53
57.54
57.83
57.96
KP 57.7
KP 57.8
KP 58.0
KP 58.1
KP 58.2
古賀市
(ブロック情報)

適 用 年 月	摘 要
第1回 2005年 5月	
第2回 2018年 11月	
第3回 2020年 5月	
第4回 2021年 7月	
第5回 2022年 6月	

九州縦貫自動車道鹿児島線 九州自動車道（古賀～福岡）			——
工種	管 理 用 平 面 図		——
名称	古賀IC(1) KP.57.283~KP.58.263 STA.277+60~STA.287+40	縮尺 1/1000	1/15
西日本高速道路（株） 九州支社			

古智-7
古智-5
古智-6
古智 0+10.6（粕谷川首下道路）
古智-1
古智-4
海水槽
古智市
古智市
5001
5002
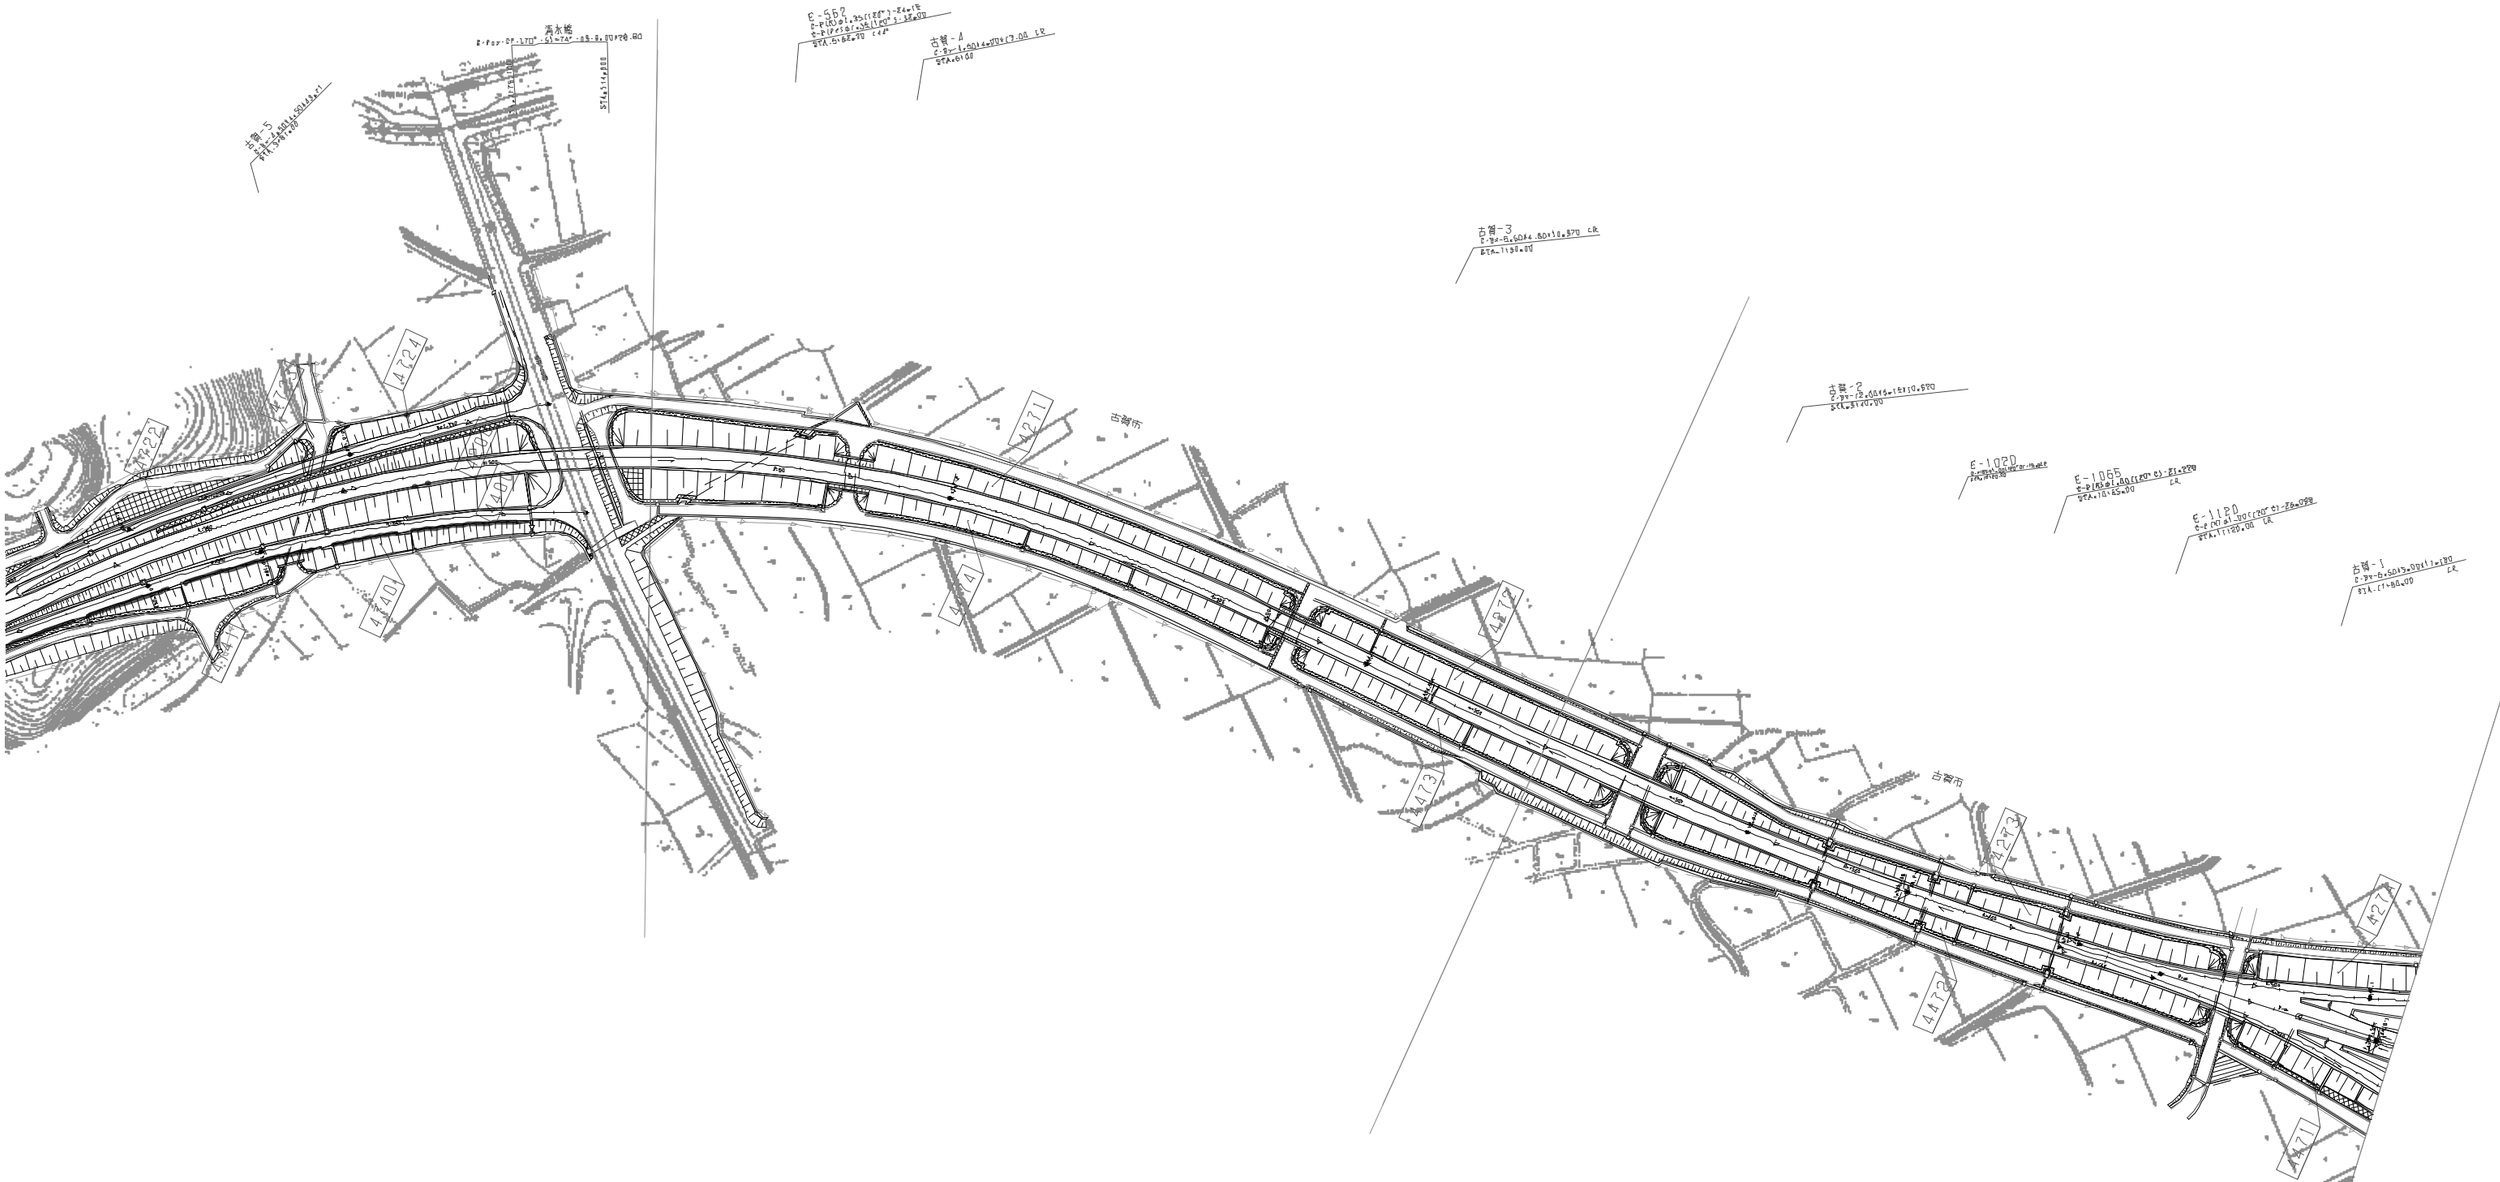
古賀IC
古賀市
A471
A472
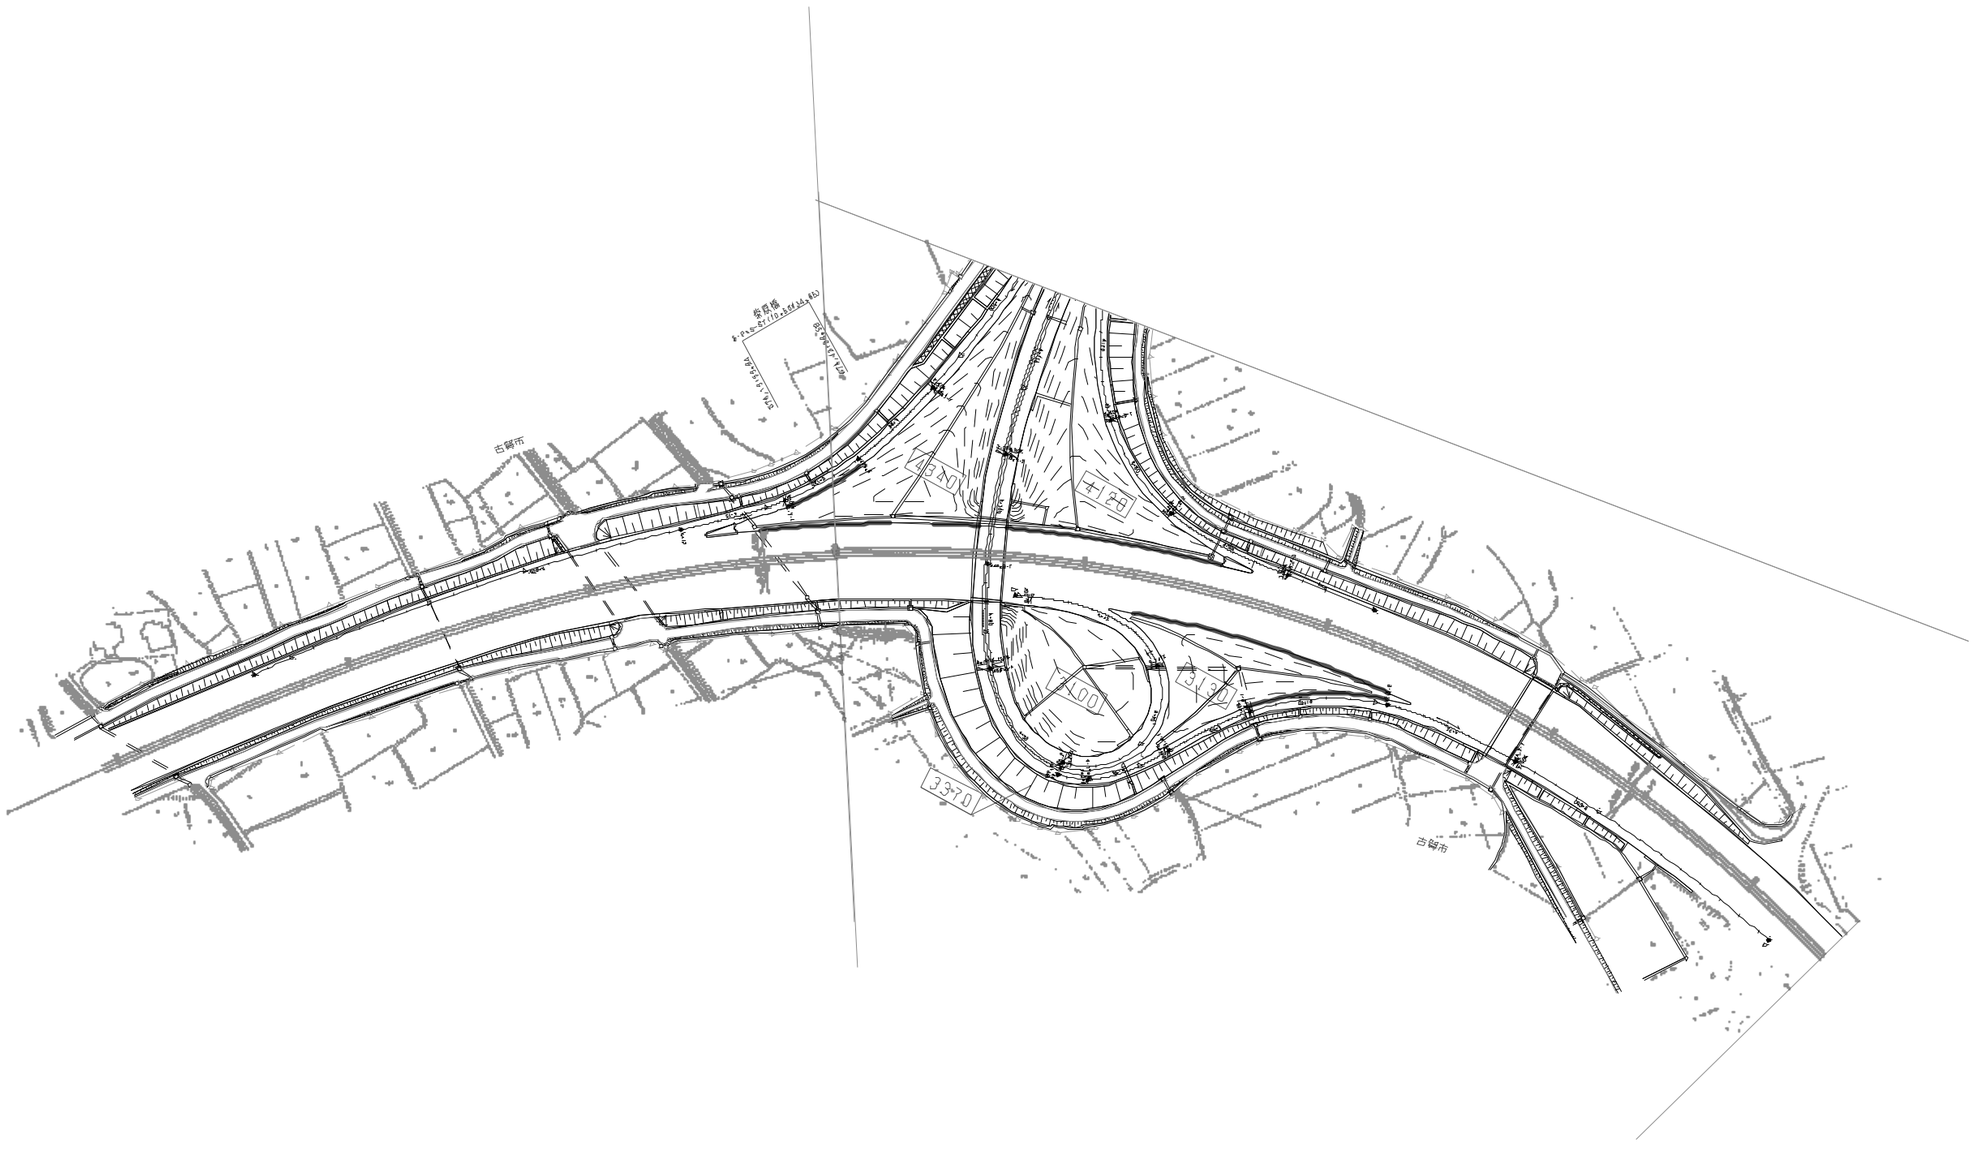

訂 整 年 月	摘 要
第1回 2005年 6月	
第2回 2018年 11月	

九州縦貫自動車道鹿児島線 九州自動車道（古賀～福岡）			——
工種	管理用平面図		——
名称	古賀IC(3) KP.57.283~KP.58.263 STA.277+60~STA.287+40	縮尺 1/1000	3/15
西日本高速道路（株） 九州支社			

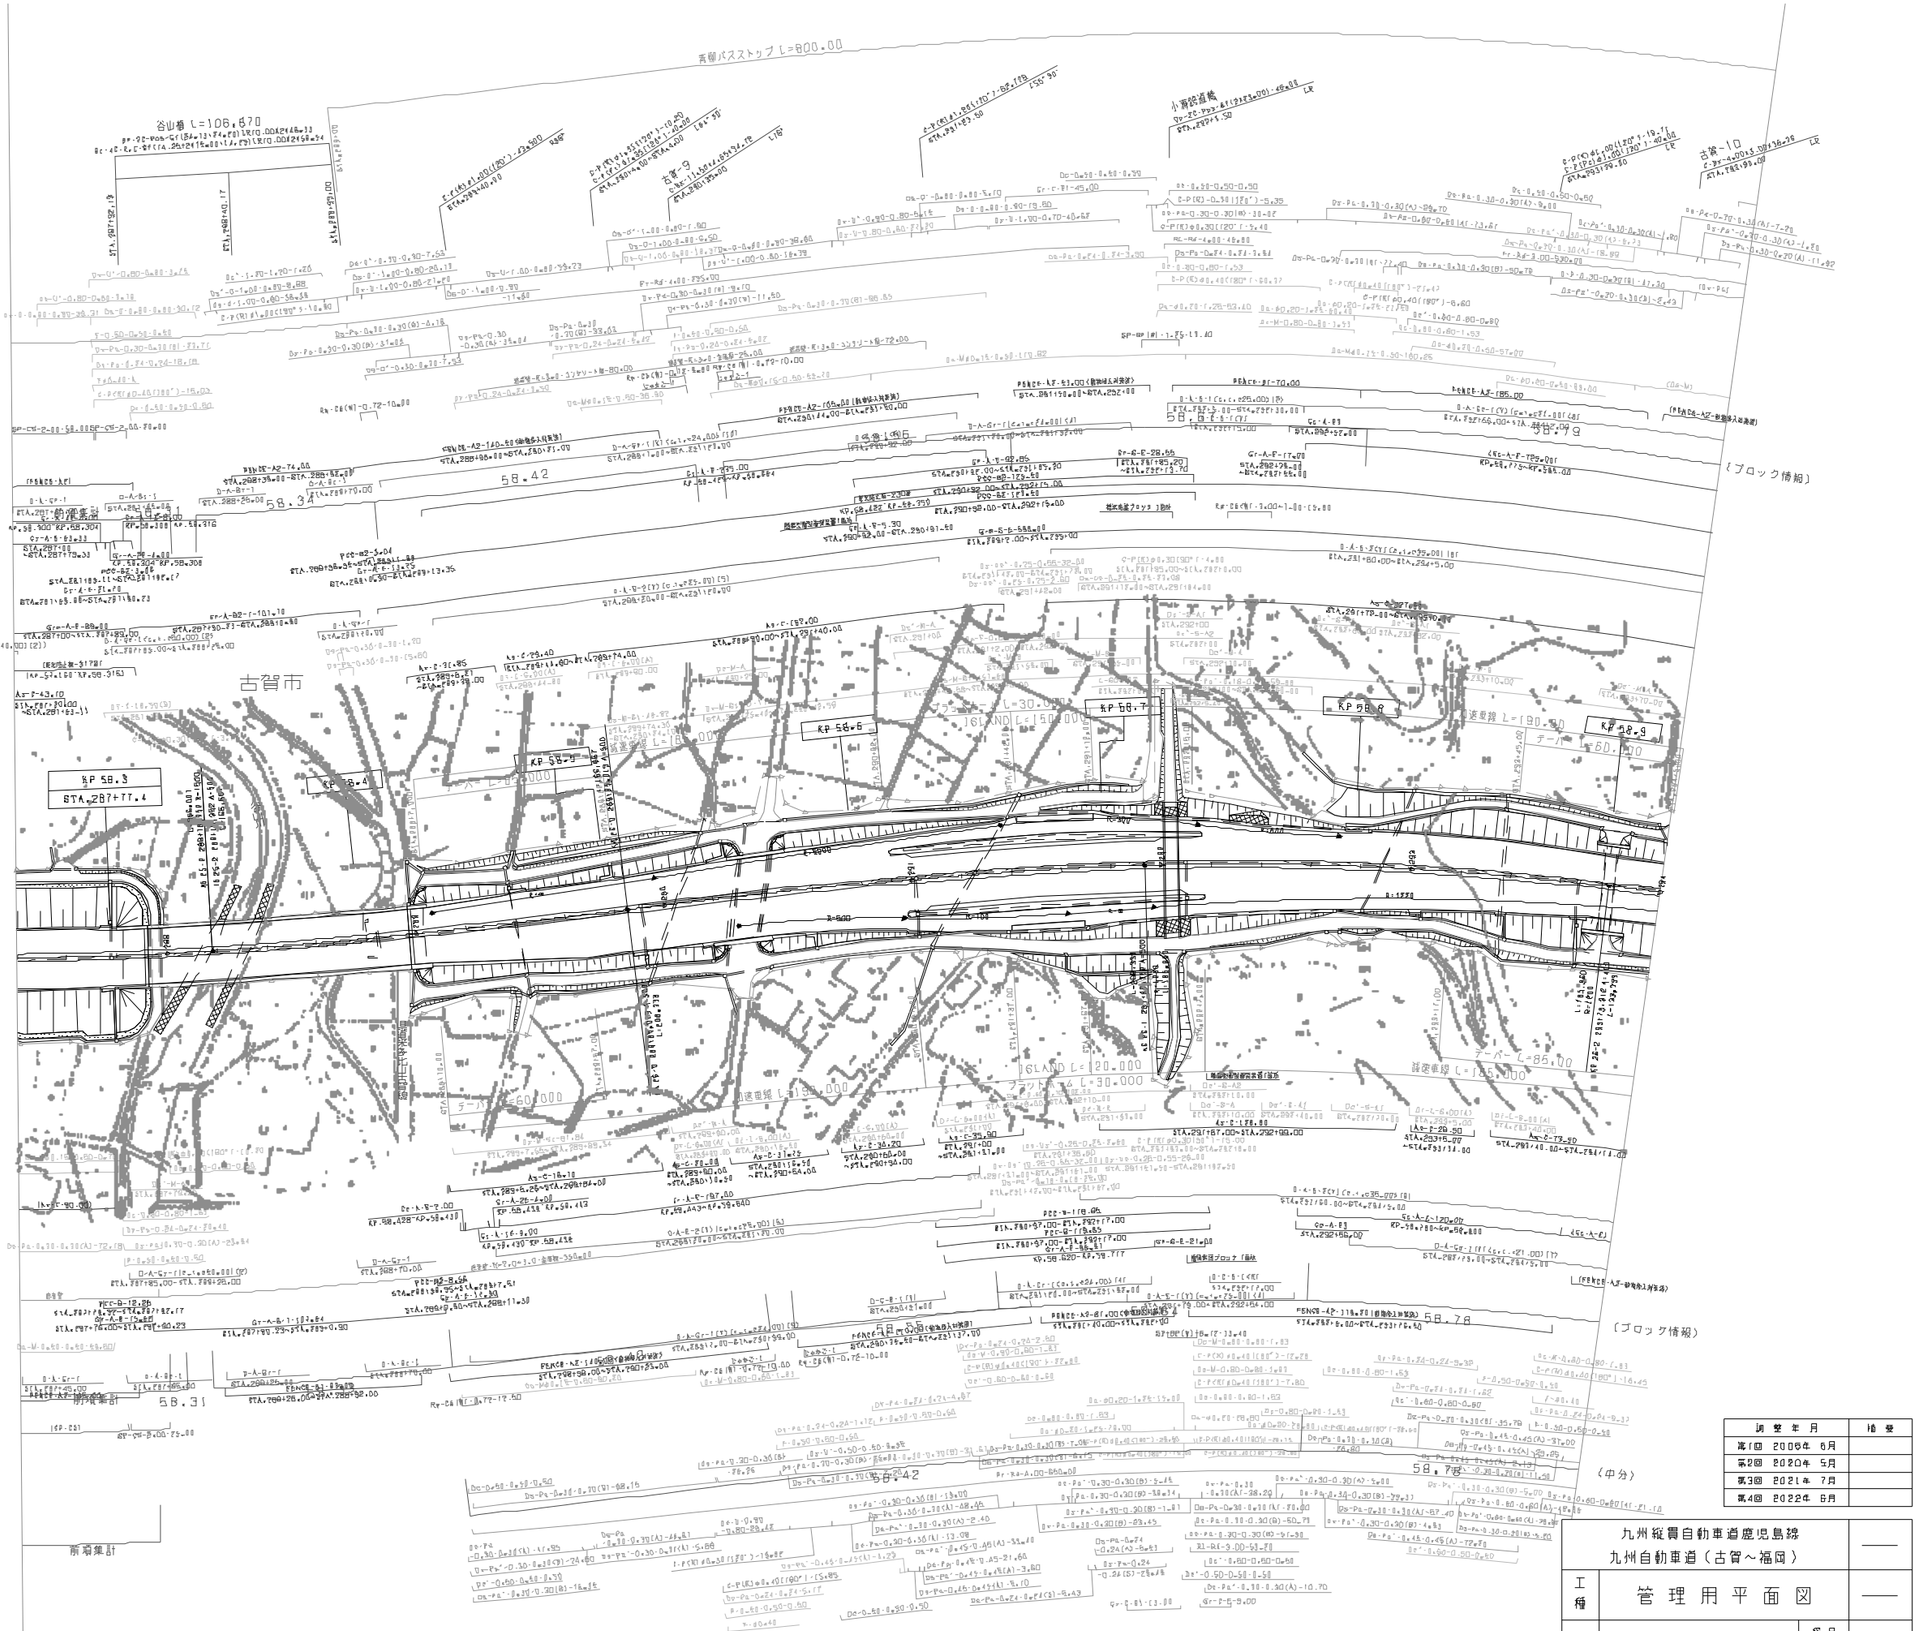

訂正年月	摘要
第2回 2020年 5月	
第3回 2021年 7月	
第4回 2022年 6月	

九州縦貫自動車道鹿児島線 九州自動車道（古賀～福岡）			——
工種	管理用平面図		——
名称	KP.58.263~KF.58.923 STA.287+40~STA.294+00	縮尺 1/1000	4 15
西日本高速道路（株） 九州支社			

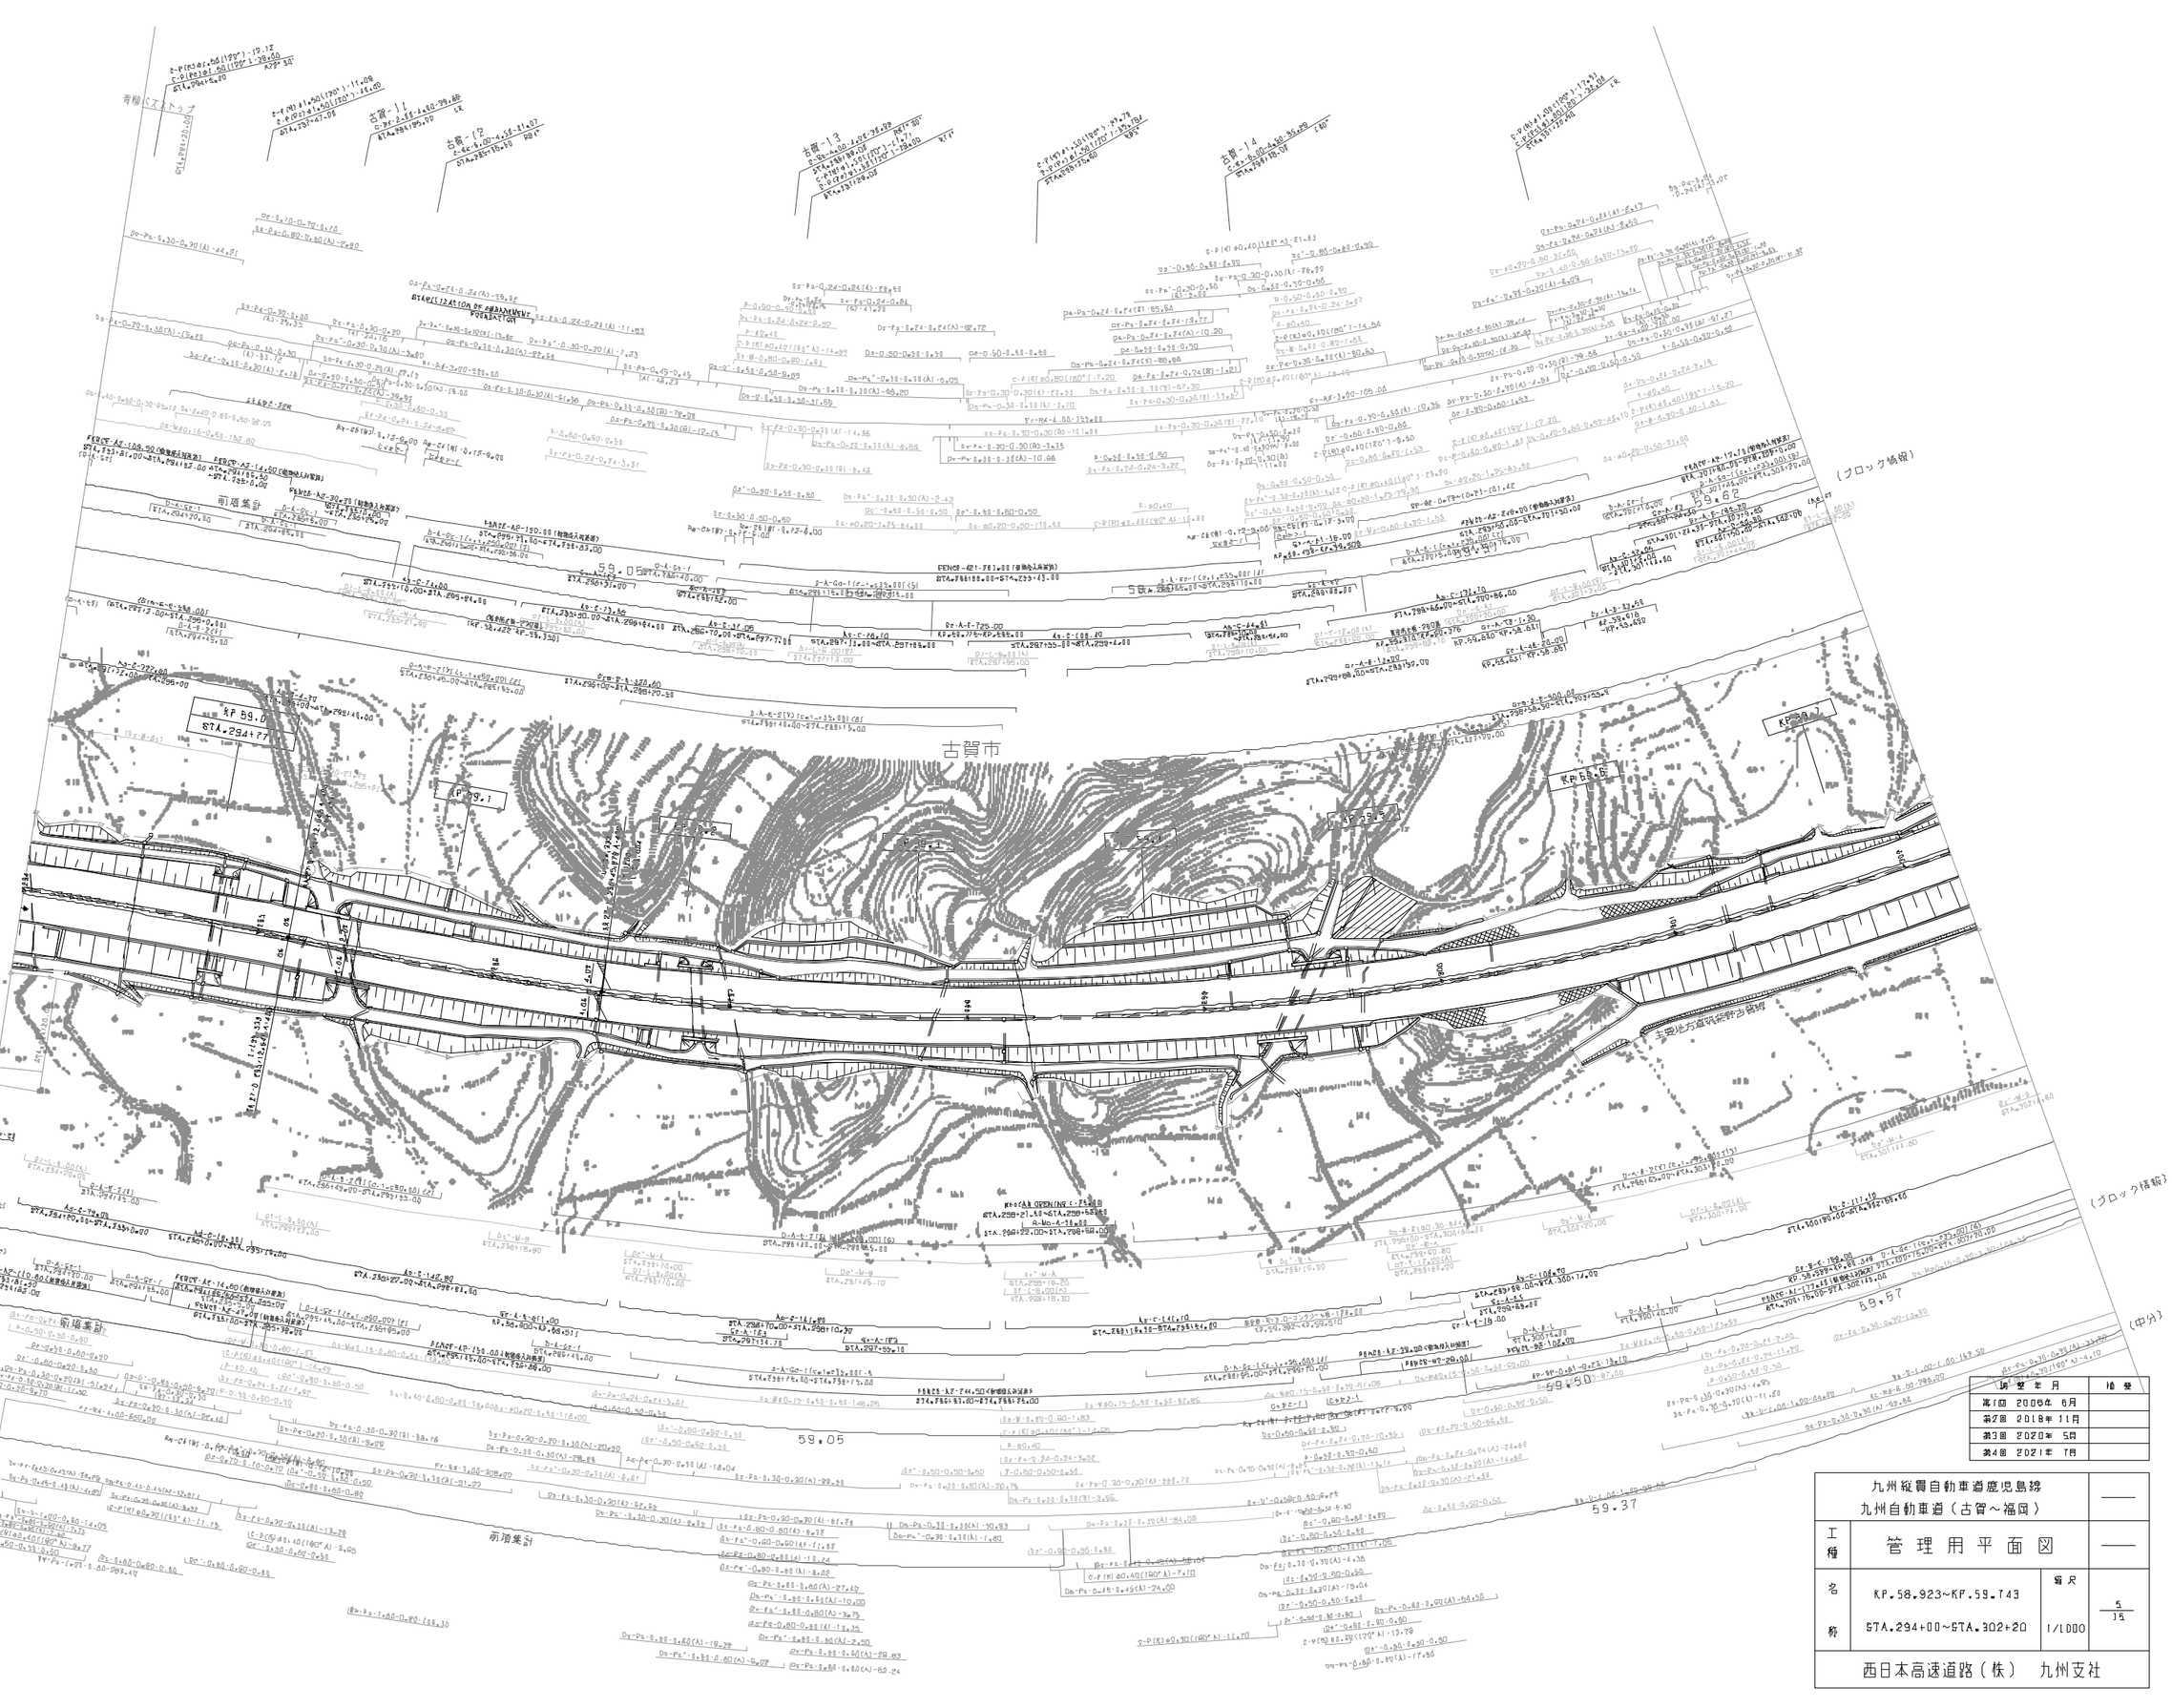

調査年月	摘要
第1回 2006年 6月	
第2回 2018年 11月	
第3回 2020年 5月	
第4回 2021年 7月	

九州縦貫自動車道鹿児島線 九州自動車道（古賀～福岡）			——
工種	管理用平面図		——
名称	KP.58.923~KP.59.743 STA.294+00~STA.302+20	縮尺 1/1000	5 15
西日本高速道路（株） 九州支社			

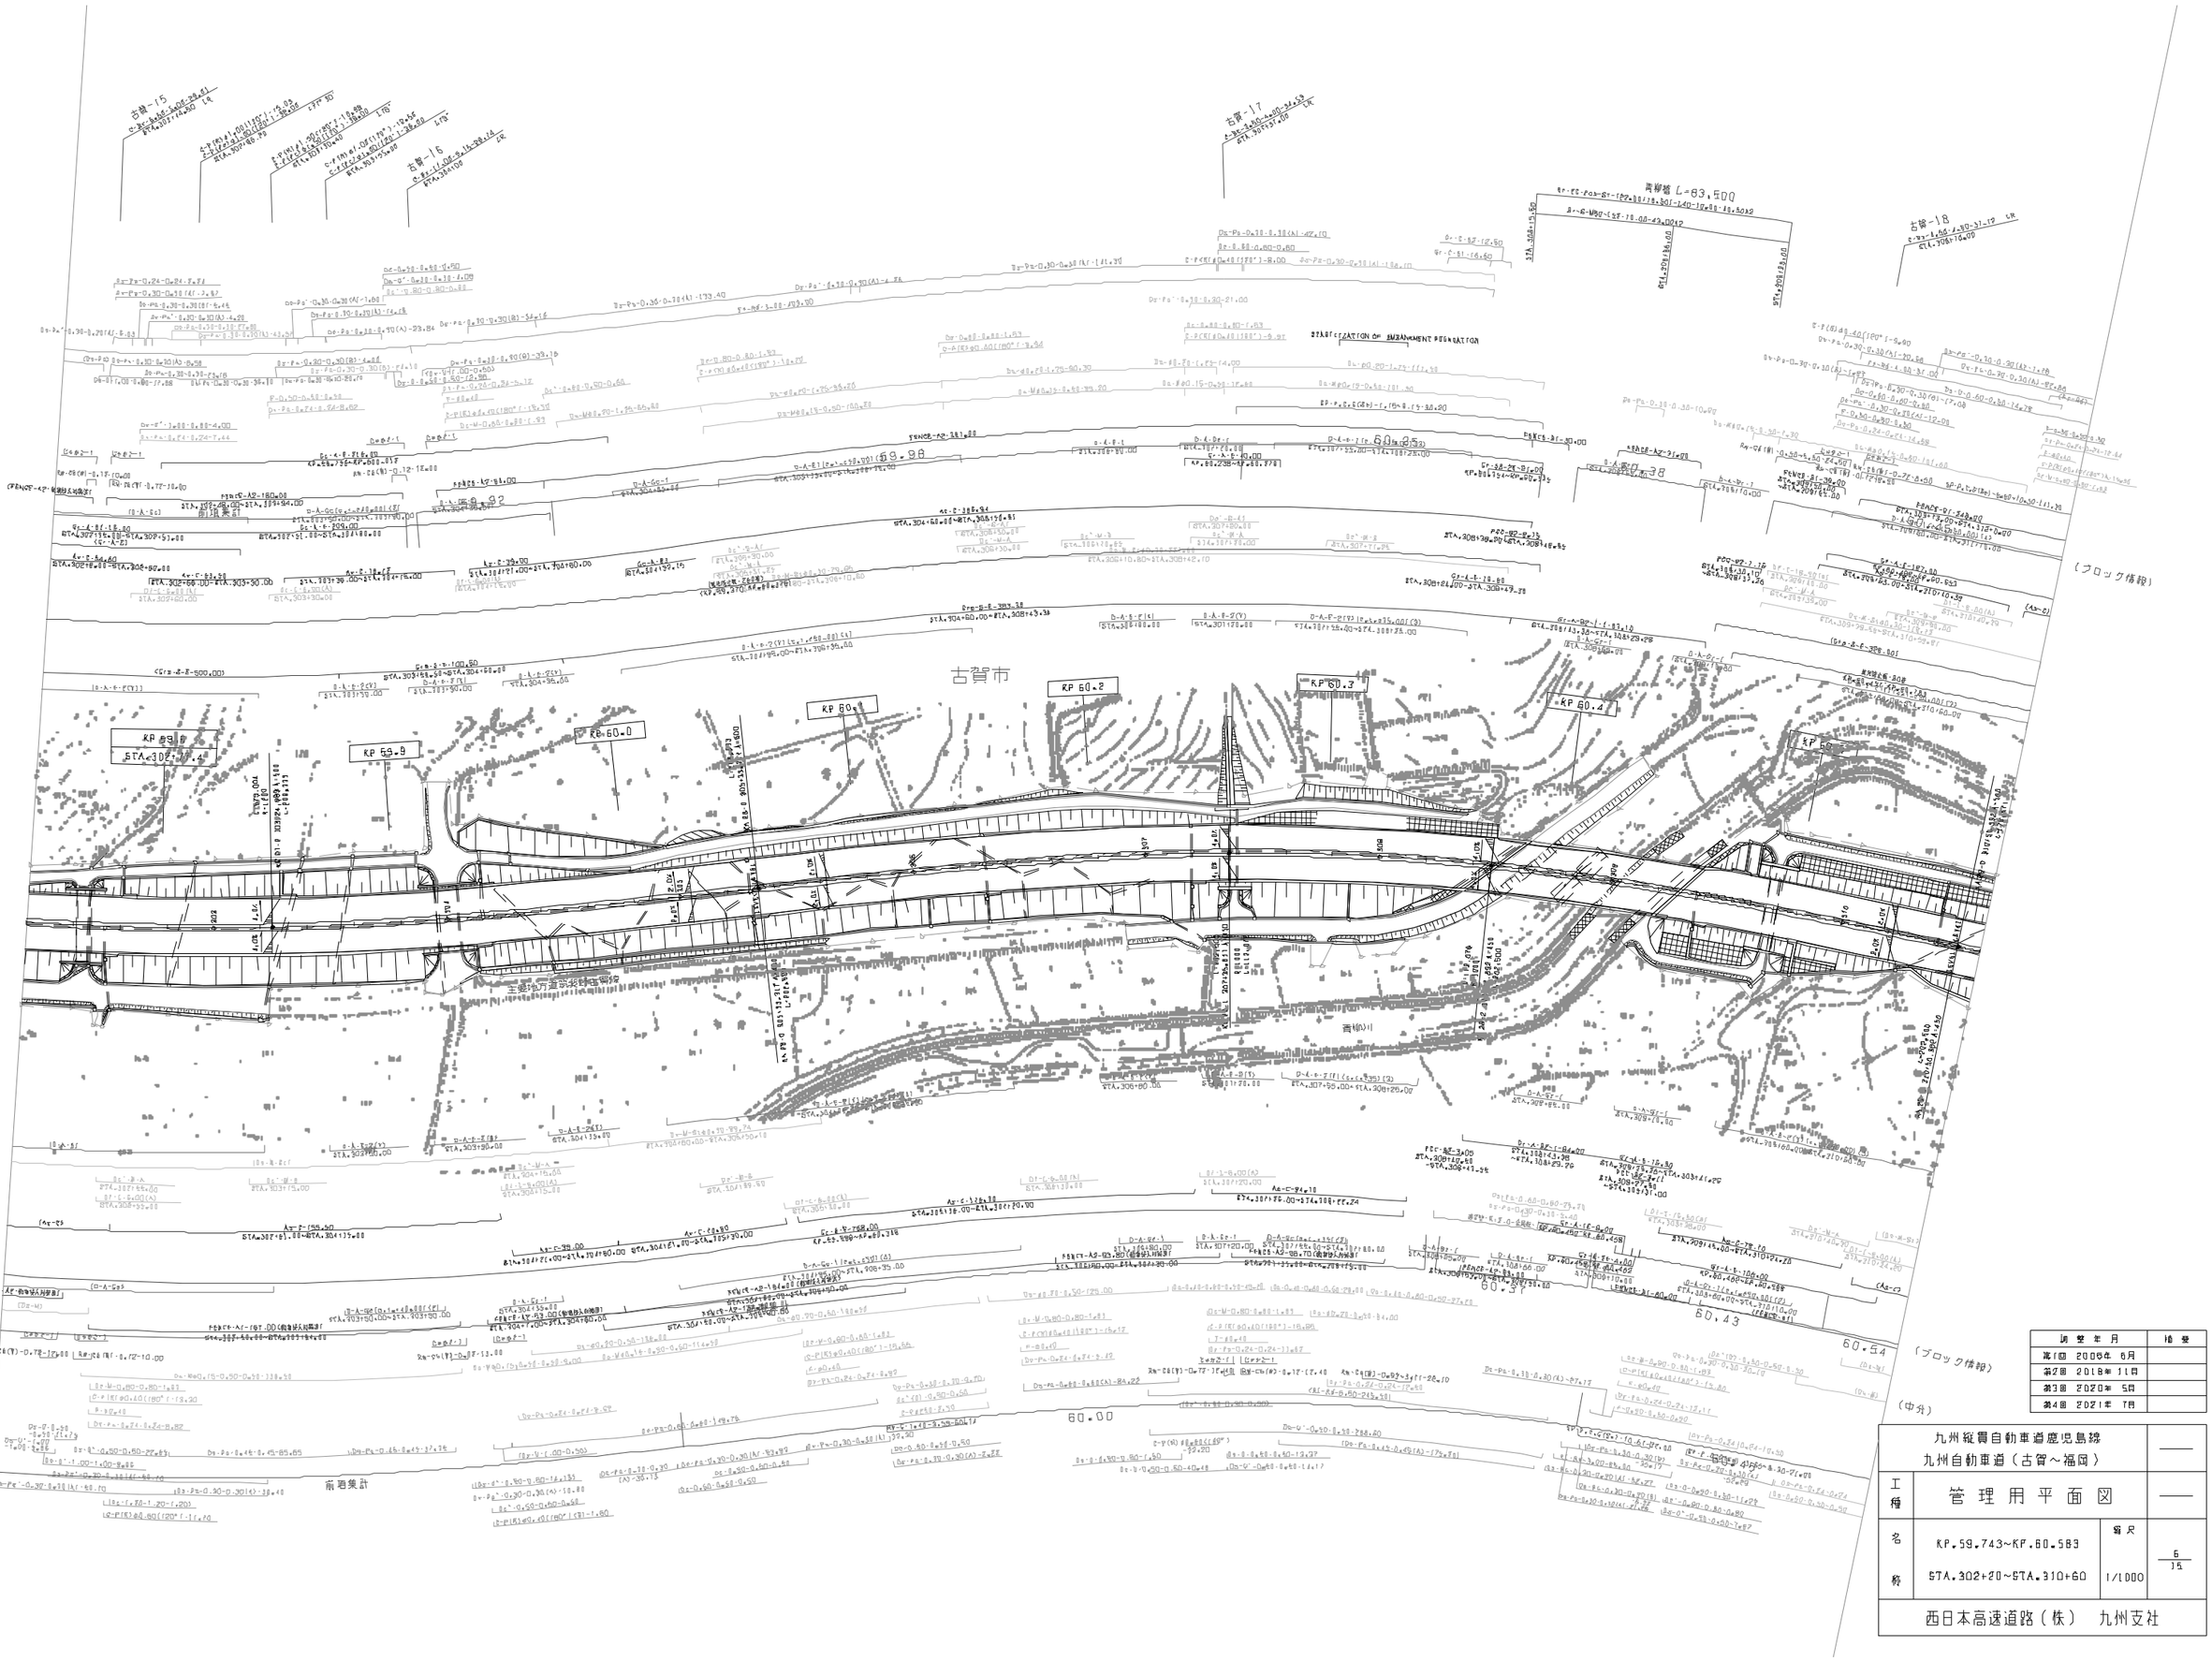

調整年月	摘要
第1回 2006年 6月	
第2回 2018年 11月	
第4回 2021年 7月	

九州縦貫自動車道鹿児島線 九州自動車道（古賀～福岡）			——
工種	管理用平面図		——
名称	KP.59.743~KP.60.583 STA.302+20~STA.310+60	縮尺 1/1000	6 15
西日本高速道路（株） 九州支社			

九州縦貫自動車道鹿児島線
九州自動車道（古賀～福岡）

工種	管理用平面図		
名称	KP.60.583~KP.61.423 STA.310+60~STA.319+00	縮尺 1/1000	7 15

西日本高速道路（株）　九州支社

通過年月	摘要
第1回　2005年 6月	
第2回　2018年 11月	
第3回　2020年 5月	
第4回　2021年 7月	

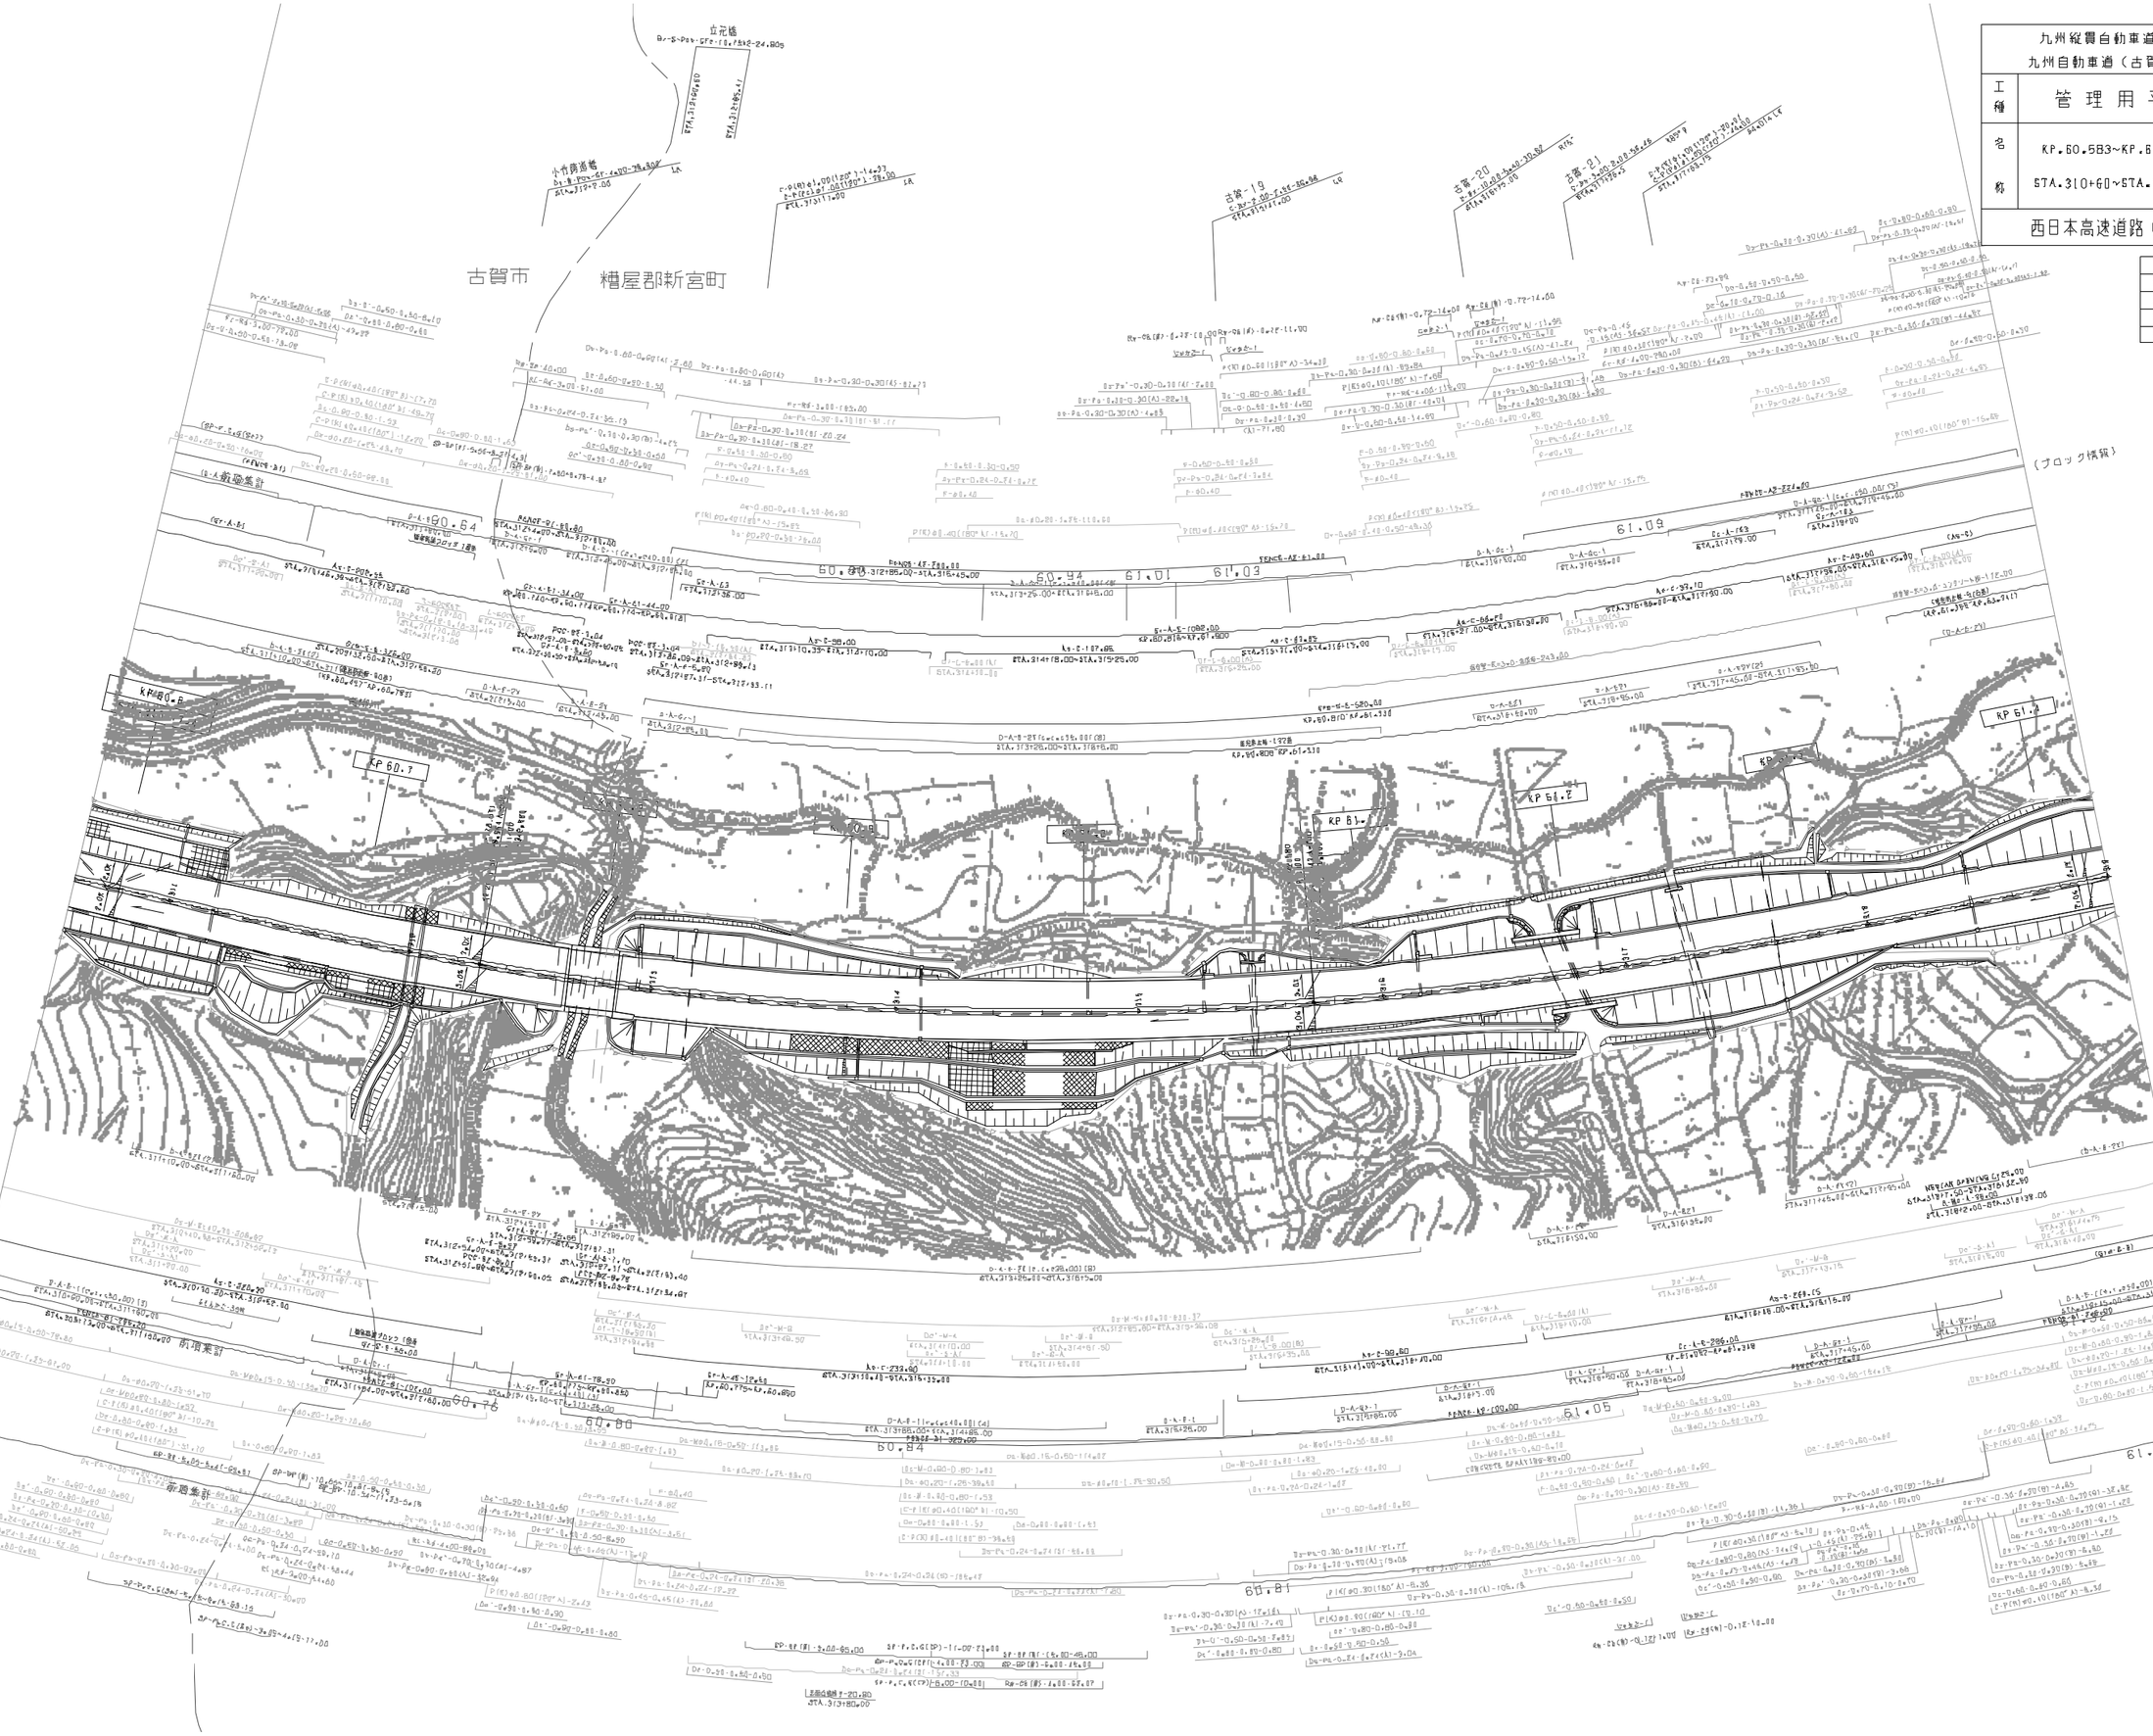

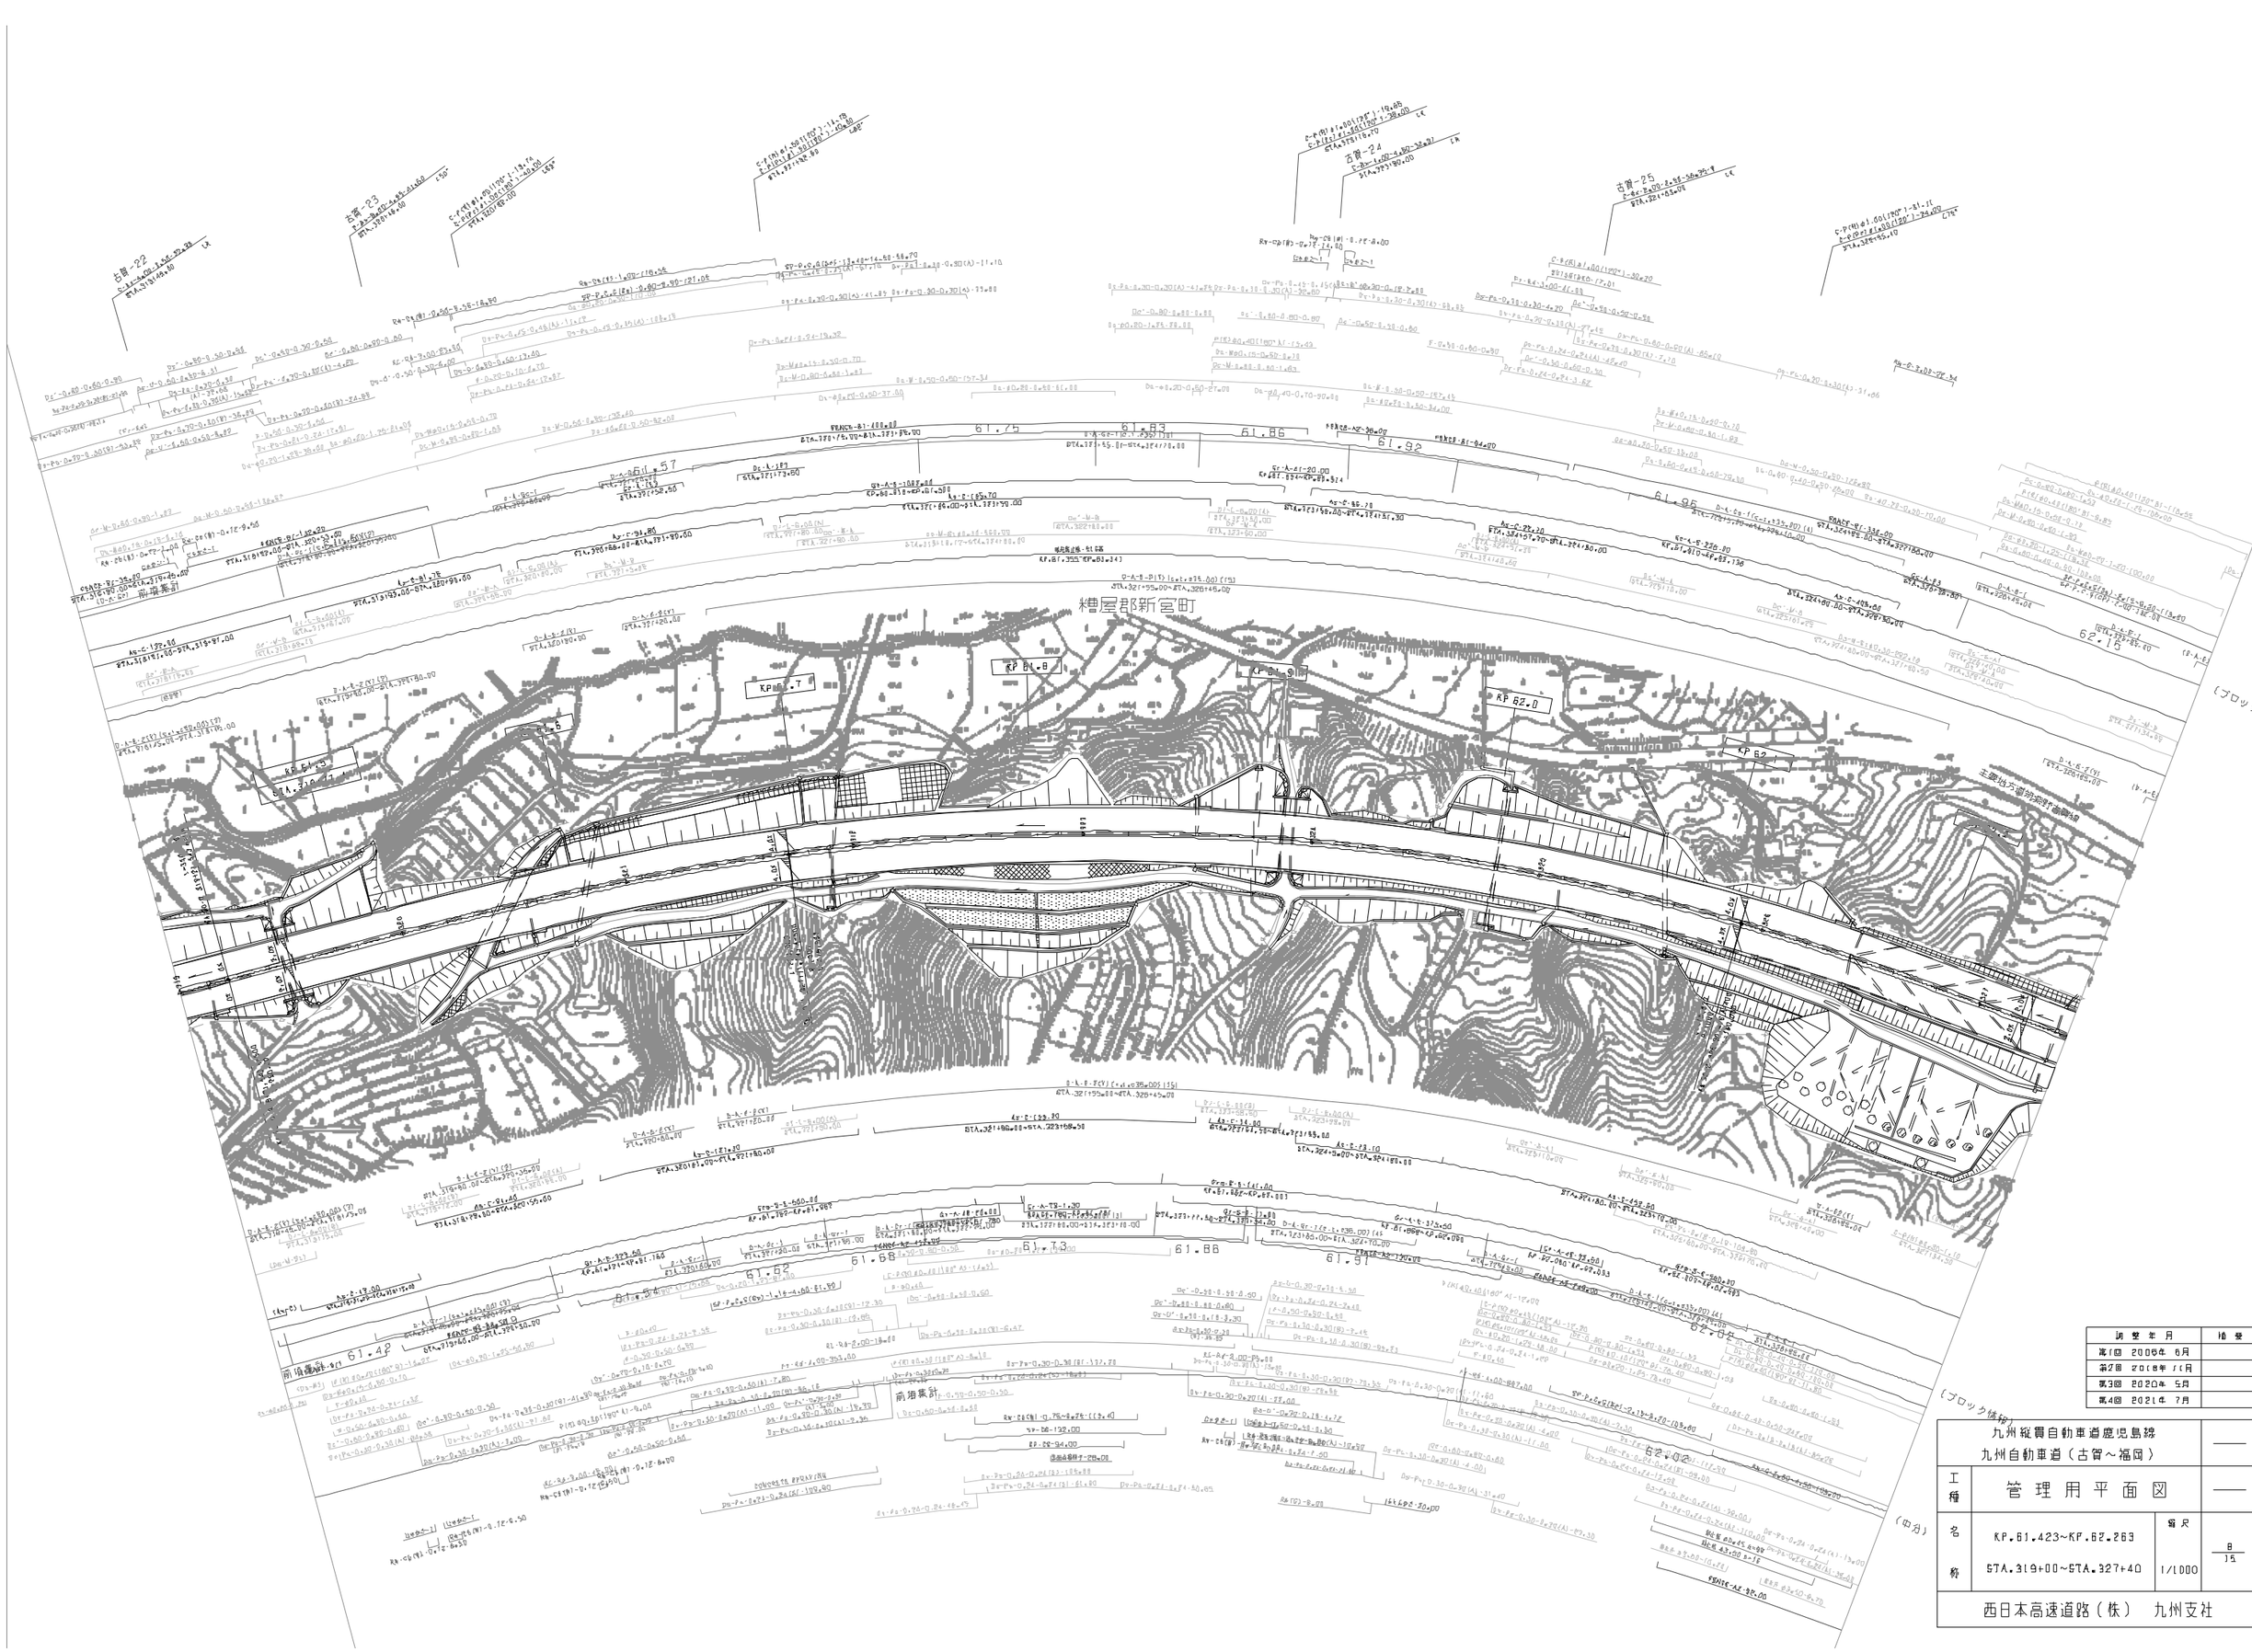

（ブロック情報）

（切分）

調整年月	備考
第1回 2000年 6月	
第2回 2018年 11月	
第3回 2020年 5月	
第4回 2021年 7月	

九州縦貫自動車道鹿児島線 九州自動車道（古賀～福岡）			——
工種	管理用平面図		——
名称	KP.61.423~KP.62.263 STA.319+00~STA.327+40	縮尺 1/1000	8 15
西日本高速道路（株） 九州支社			

九州縦貫自動車道鹿児島線 九州自動車道（古賀～福岡）			——
工種	管理用平面図		——
名称	KP.62.763~KP.63.103 STA.327+40~STA.335+80	縮尺 1/1000	9 15
西日本高速道路（株）　九州支社			

現地日時	備考
第1回 2005年 6月	
第2回 2018年 1月	
第3回 2020年 5月	
第4回 2021年 7月	

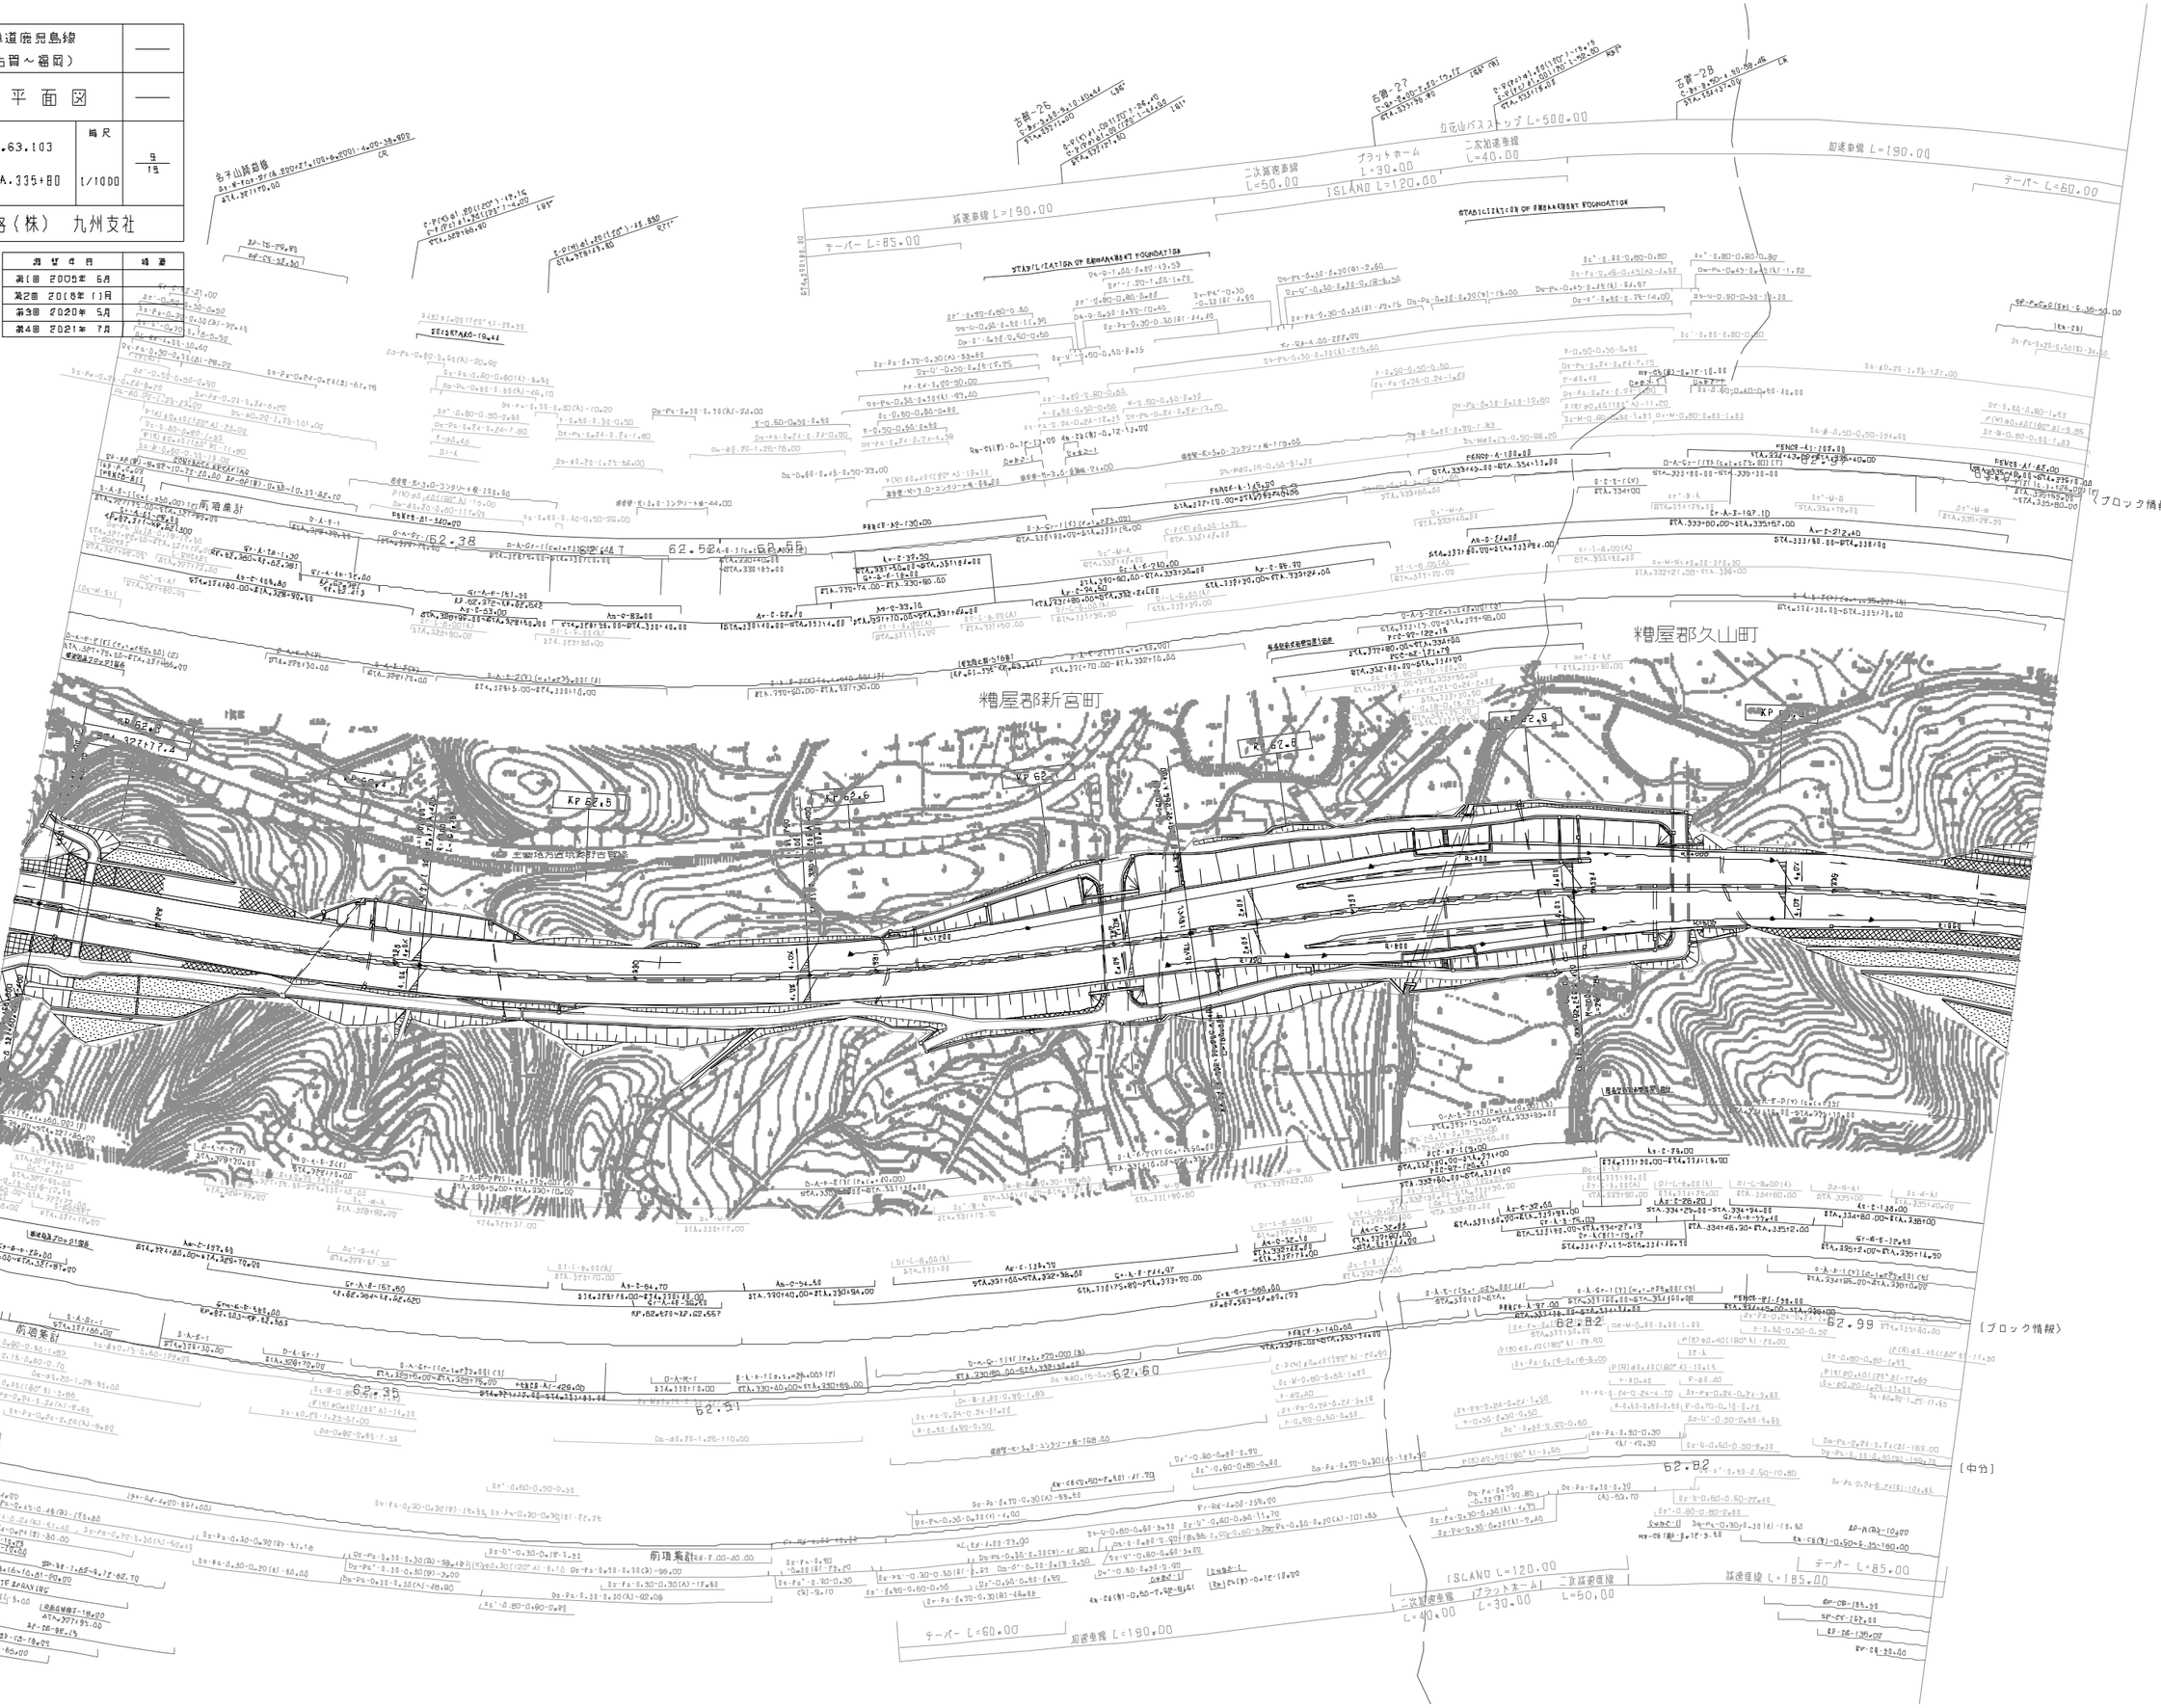
糟屋郡新宮町
糟屋郡久山町
〔ブロック情報〕
〔中分〕
前項業計
南廻業計
主要造方道路新吉富線
KP 62.5
KP 62.6
KP 62.7
KP 62.8
KP 62.9
62.35
62.91
62.82
62.99
62.60
62.82

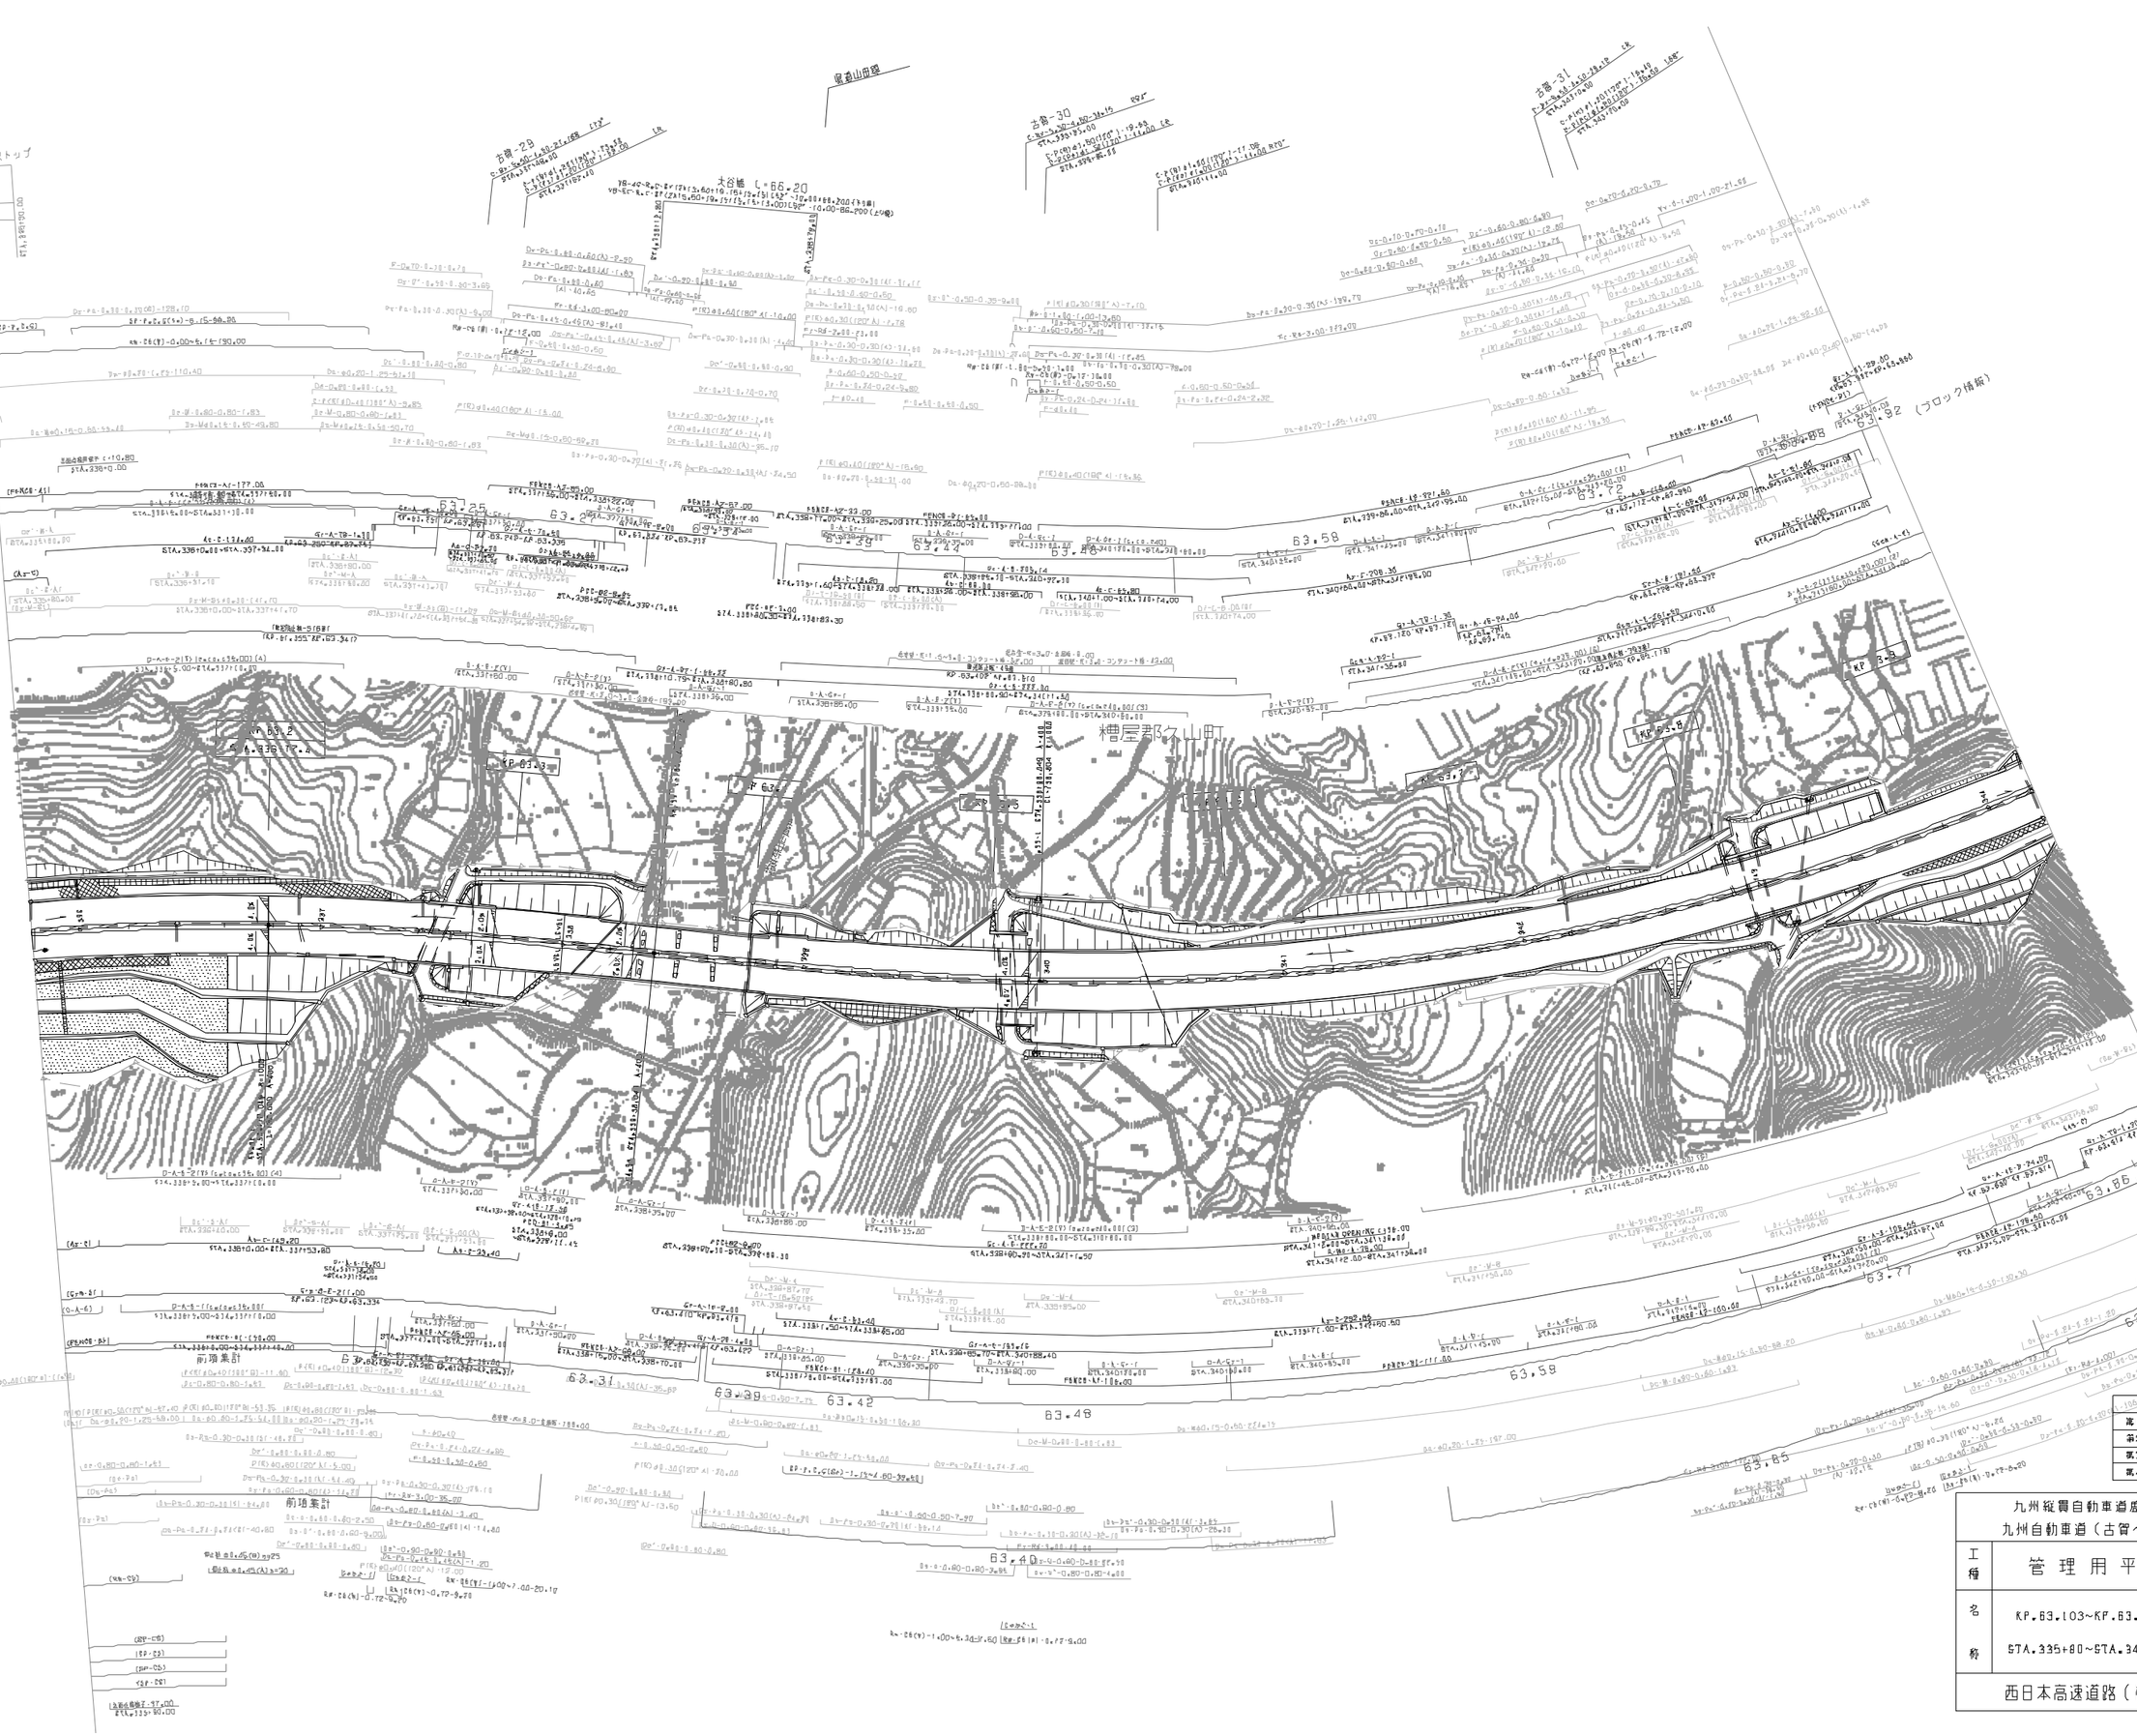

調整年月	備考
第1回 2006年 6月	
第2回 2018年 11月	
第3回 2020年 5月	
第4回 2021年 7月	

九州縦貫自動車道鹿児島線 九州自動車道（古賀～福岡）			——
工種	管理用平面図		——
名称	KP.63.103～KP.63.943 STA.335+80～STA.344+20	縮尺 1/1000	10 15
西日本高速道路（株） 九州支社			

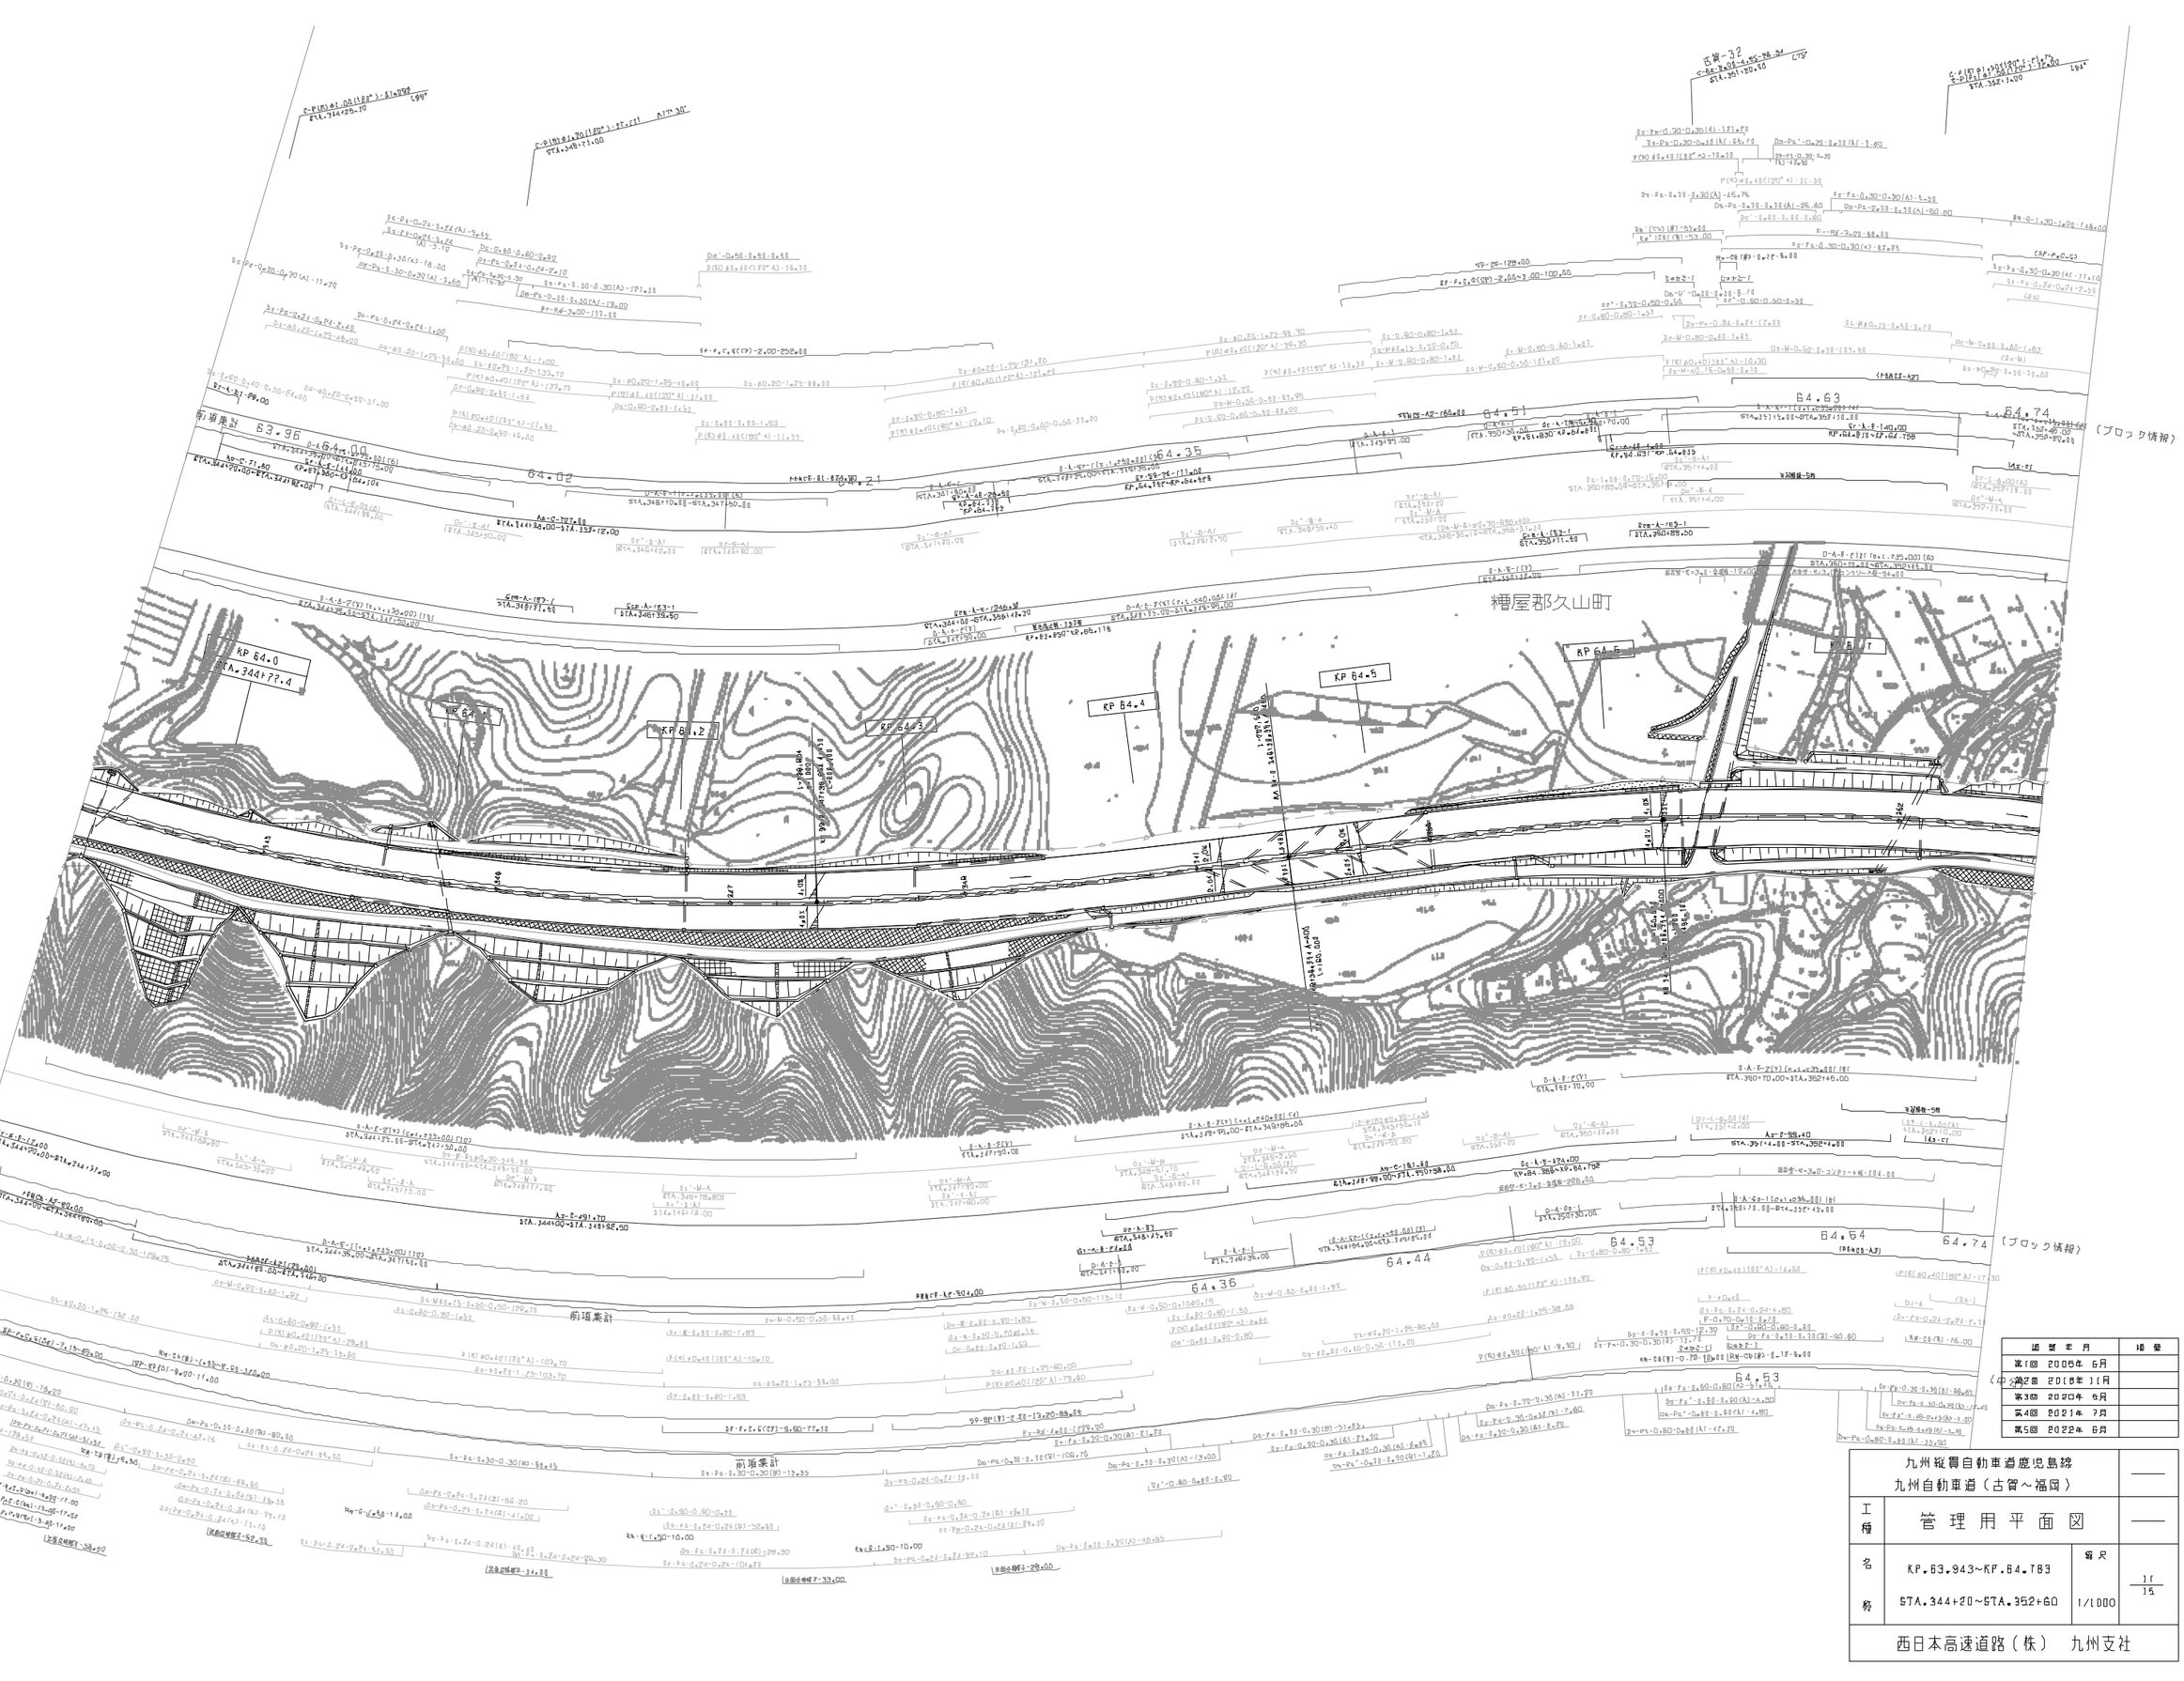

調整年月	摘要
第1回 2005年 5月	
第2回 2018年 11月	
第3回 2020年 6月	
第4回 2021年 7月	
第5回 2022年 6月	

九州縦貫自動車道鹿児島線 九州自動車道（古賀～福岡）			——
工種	管理用平面図		——
名称	KP.63.943～KP.64.783 STA.344+20～STA.352+60	縮尺 1/1000	11 15
西日本高速道路（株）　九州支社			

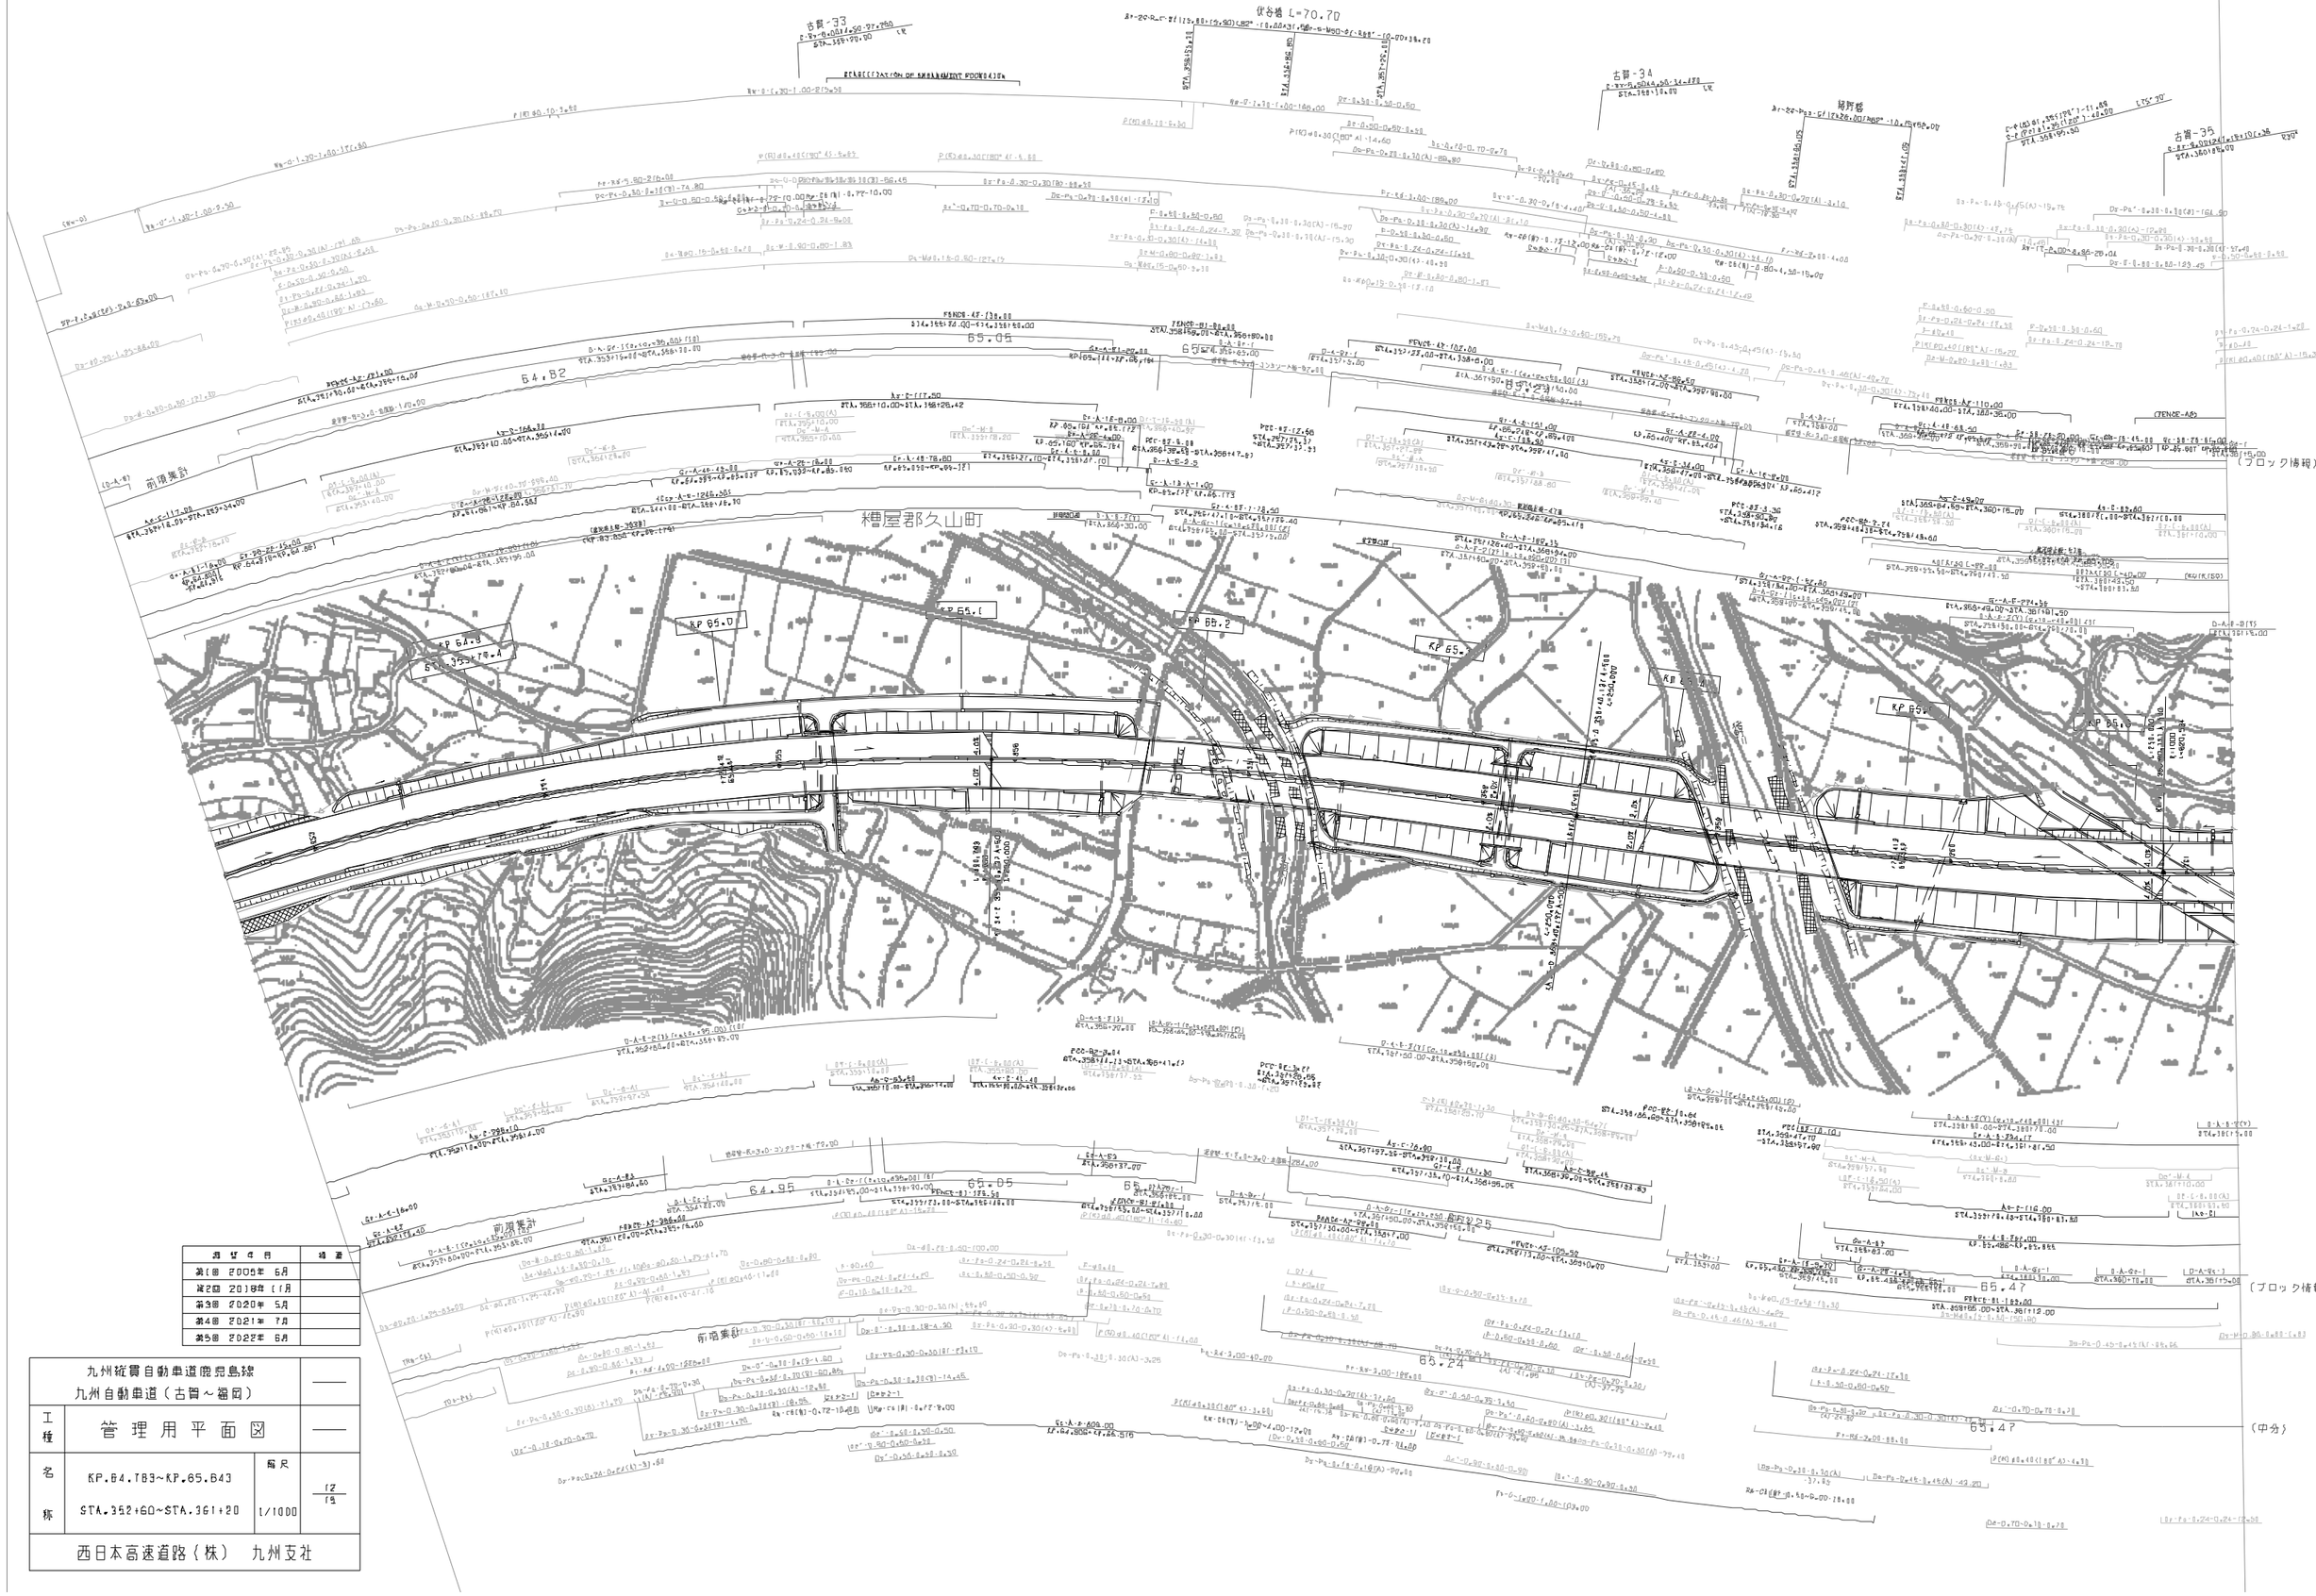

第1回 2005年 6月	
第2回 2018年 11月	
第3回 2020年 5月	
第4回 2021年 7月	
第5回 2022年 6月	

九州縦貫自動車道鹿児島線 九州自動車道（古賀～福岡）			——
工種	管理用平面図		——
名称	KP.64.783~KP.65.643 STA.352+60~STA.361+20	縮尺 1/1000	12 15
西日本高速道路（株） 九州支社			

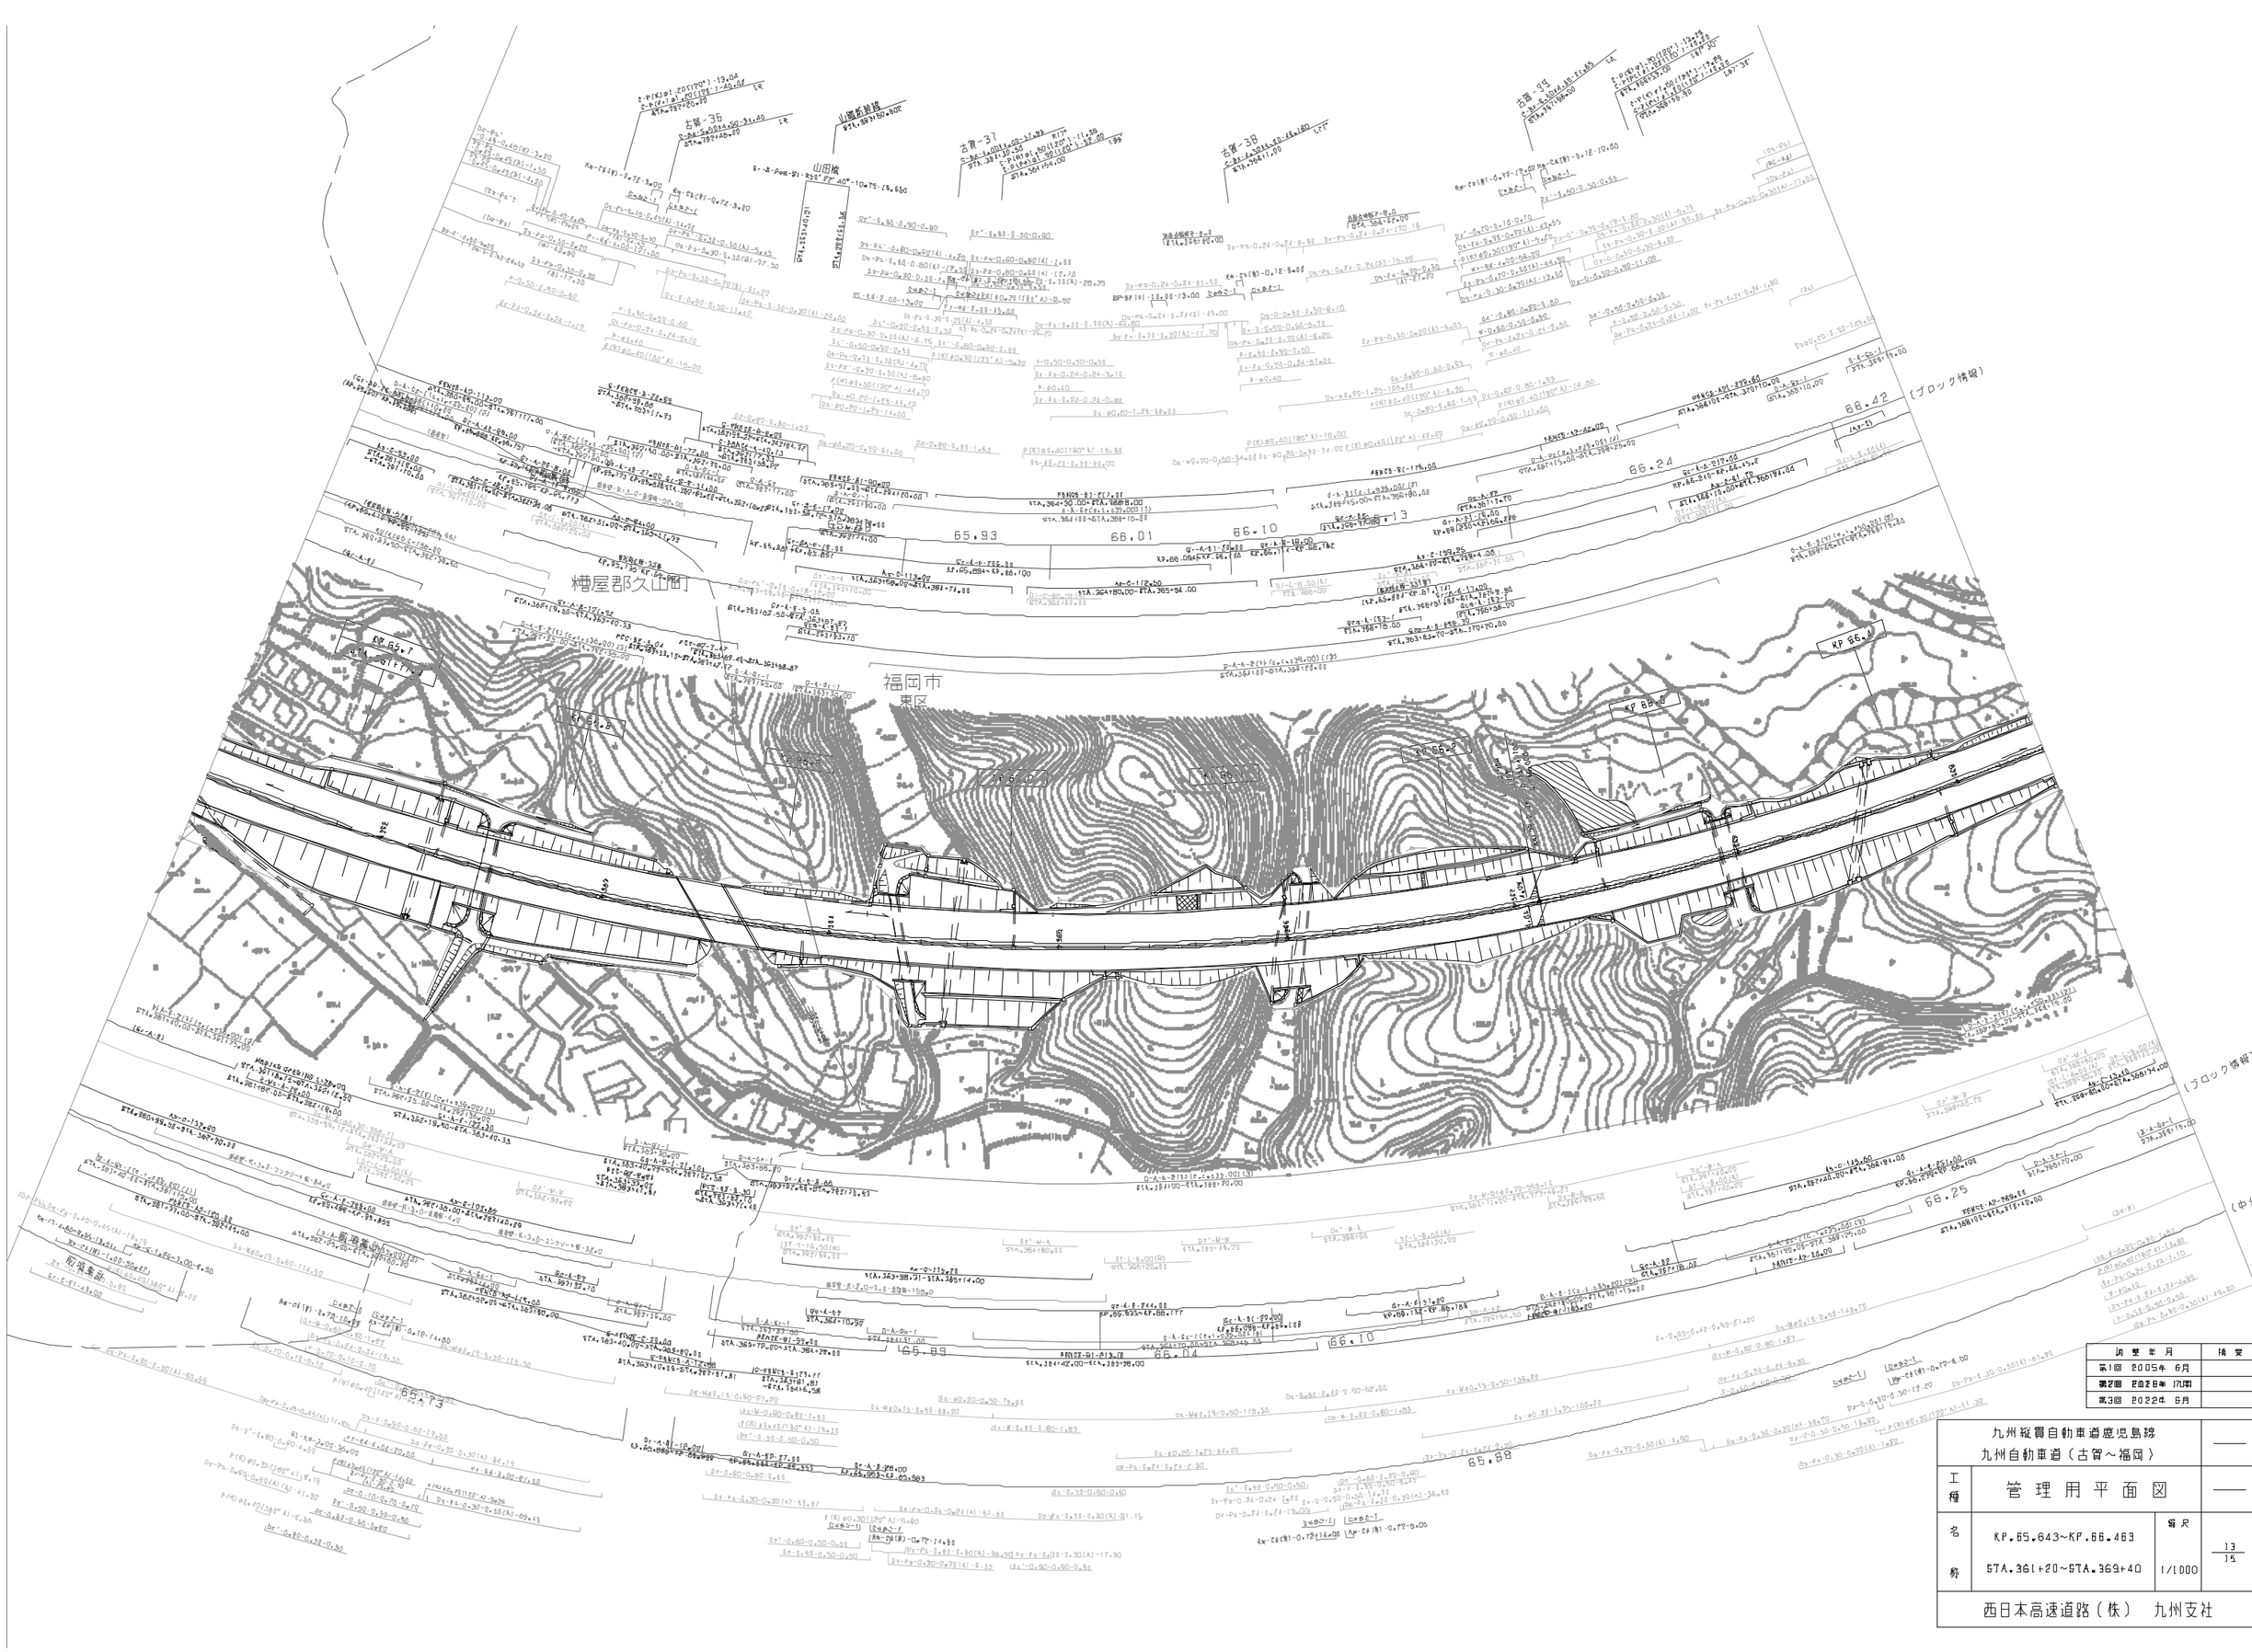
古賀-35
古賀-36
古賀-37
古賀-38
古賀-39
山田橋
山田橋架道橋
福岡市
東区
65.93
66.01
66.10
66.24
66.42
65.89
66.04
66.10
65.89
66.25
(ブロック積)
(ブロック積)
(中分)
KP 65.7
KP 65.8
KP 66.0
KP

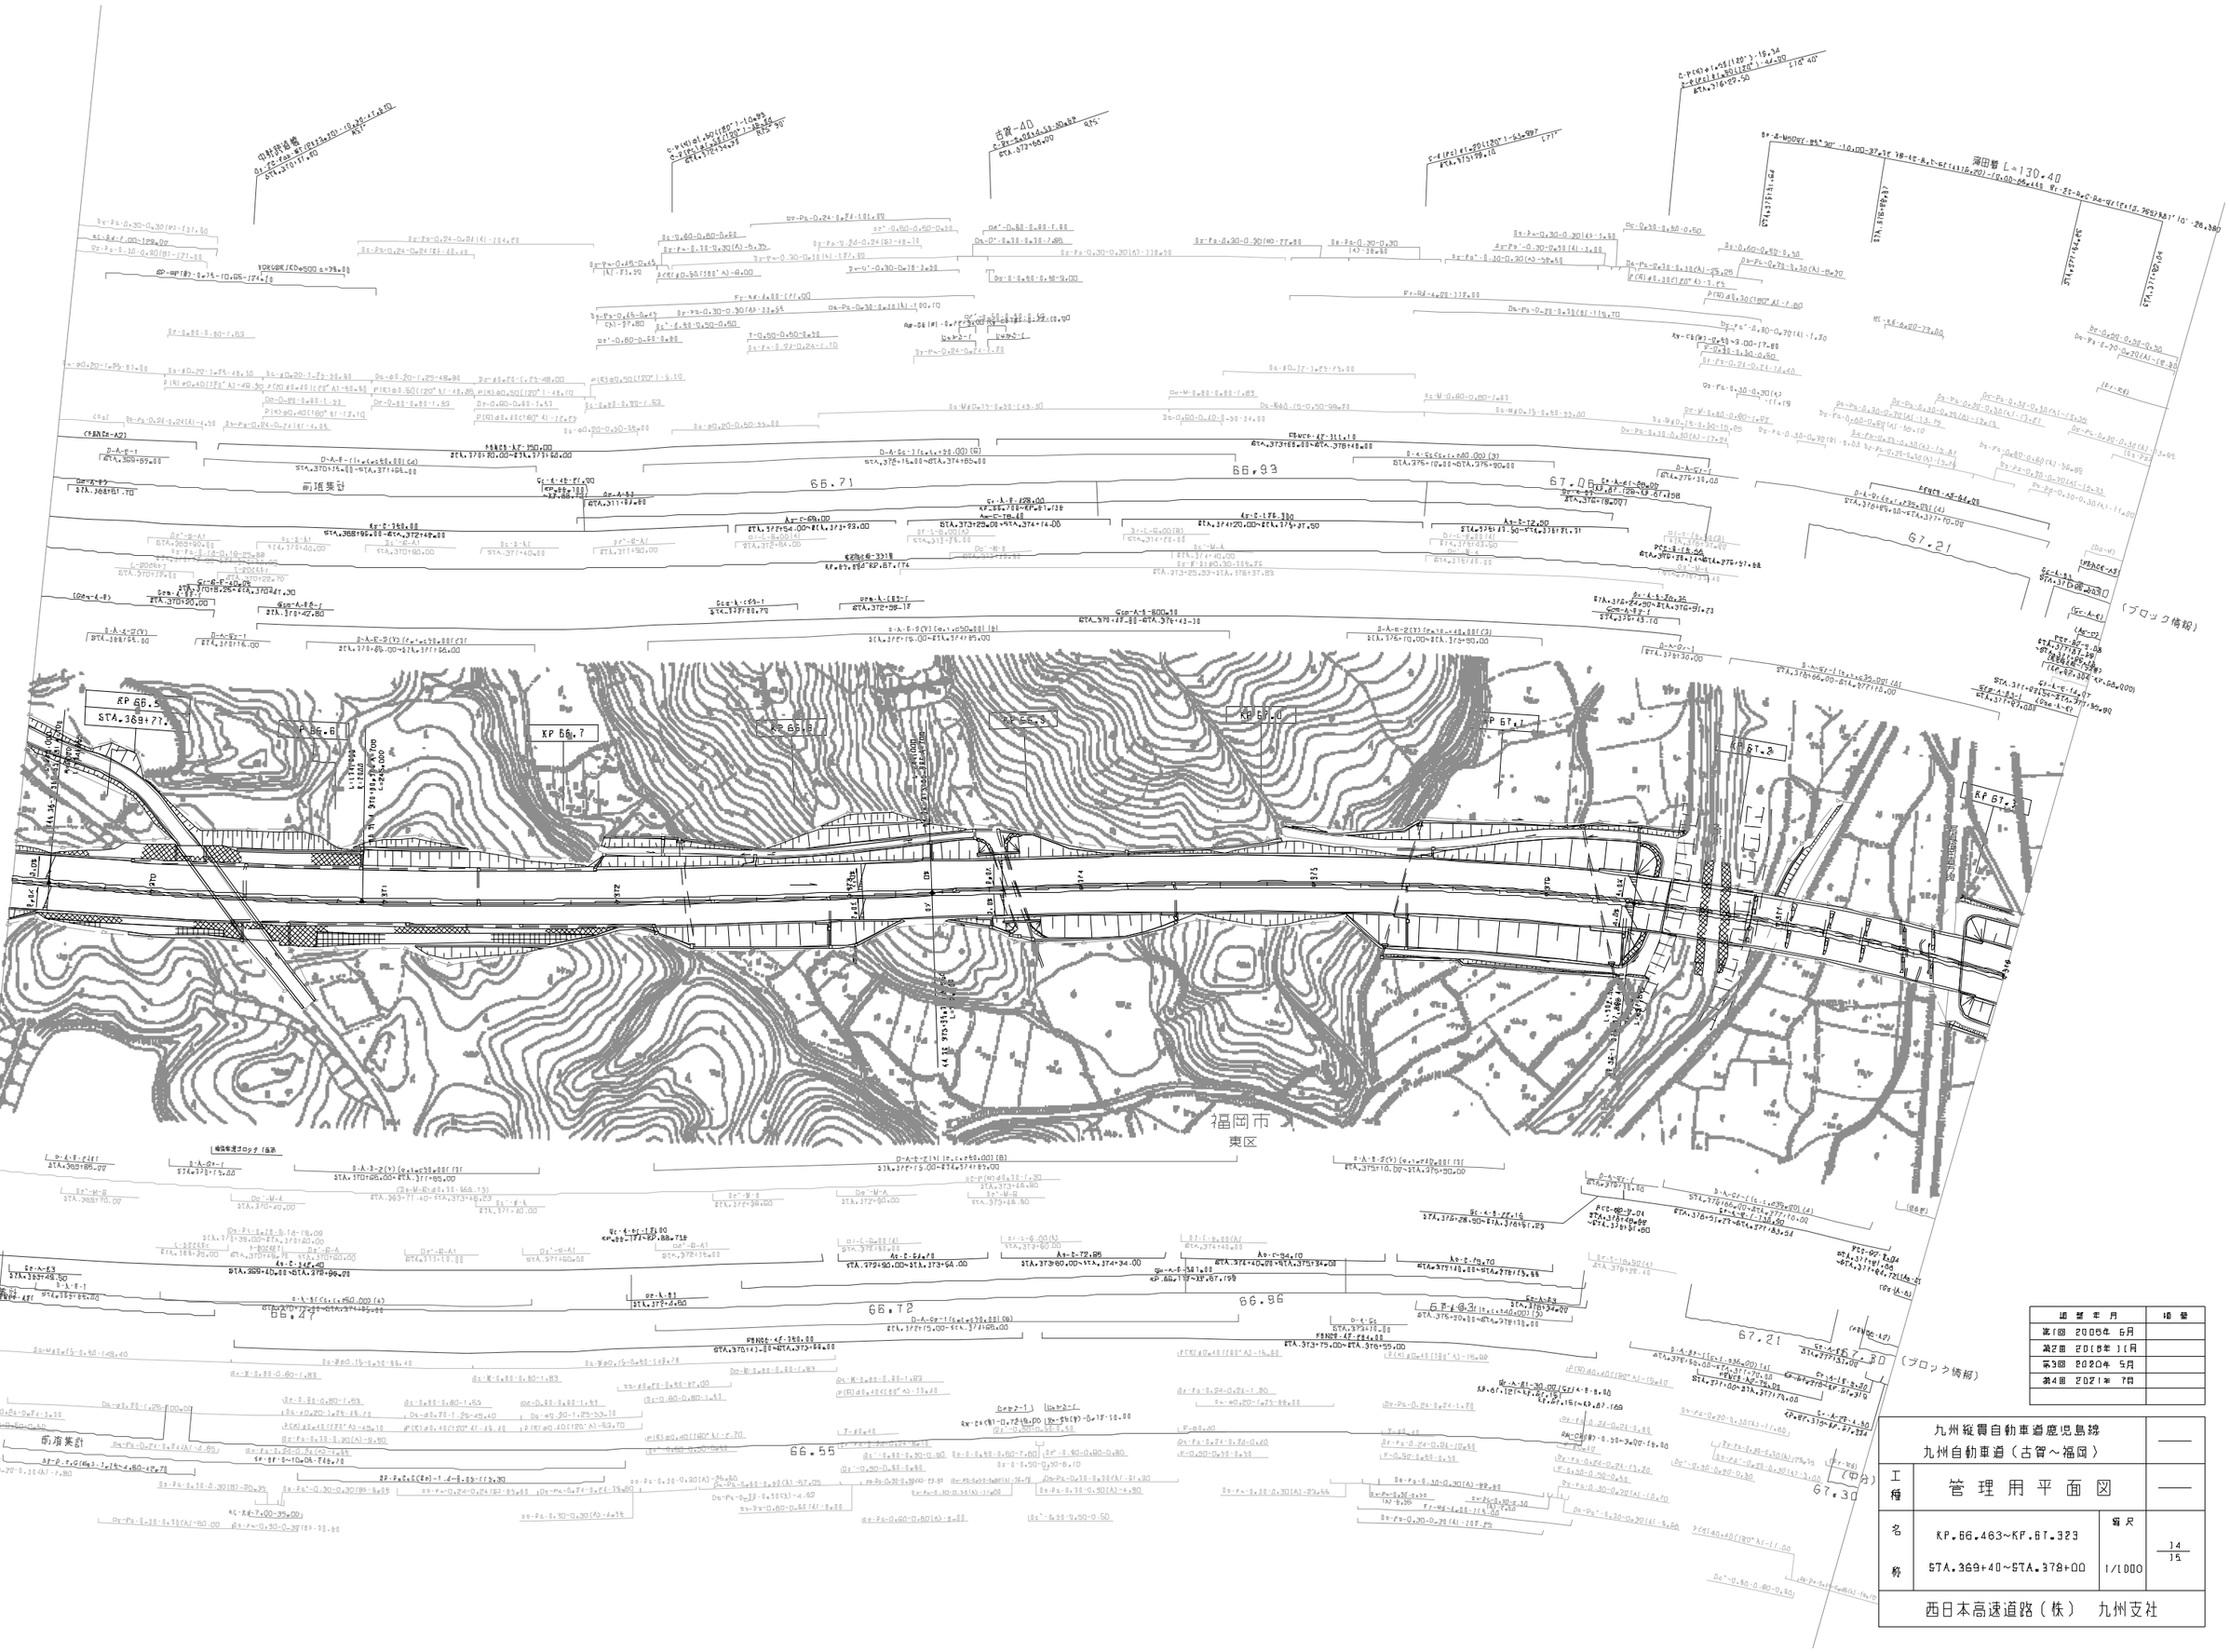
KP 66.5
KP 66.6
KP 66.7
KP 66.8
KP 66.9
KP 67.0
KP 67.1
KP 67.2
KP 67.3
福岡市
東区
66.71
66.93
67.08
67.21
66.47
66.72
66.96
67.21
66.55
67.30
（ブロック積）
（ブロック積）
（ブロック積）

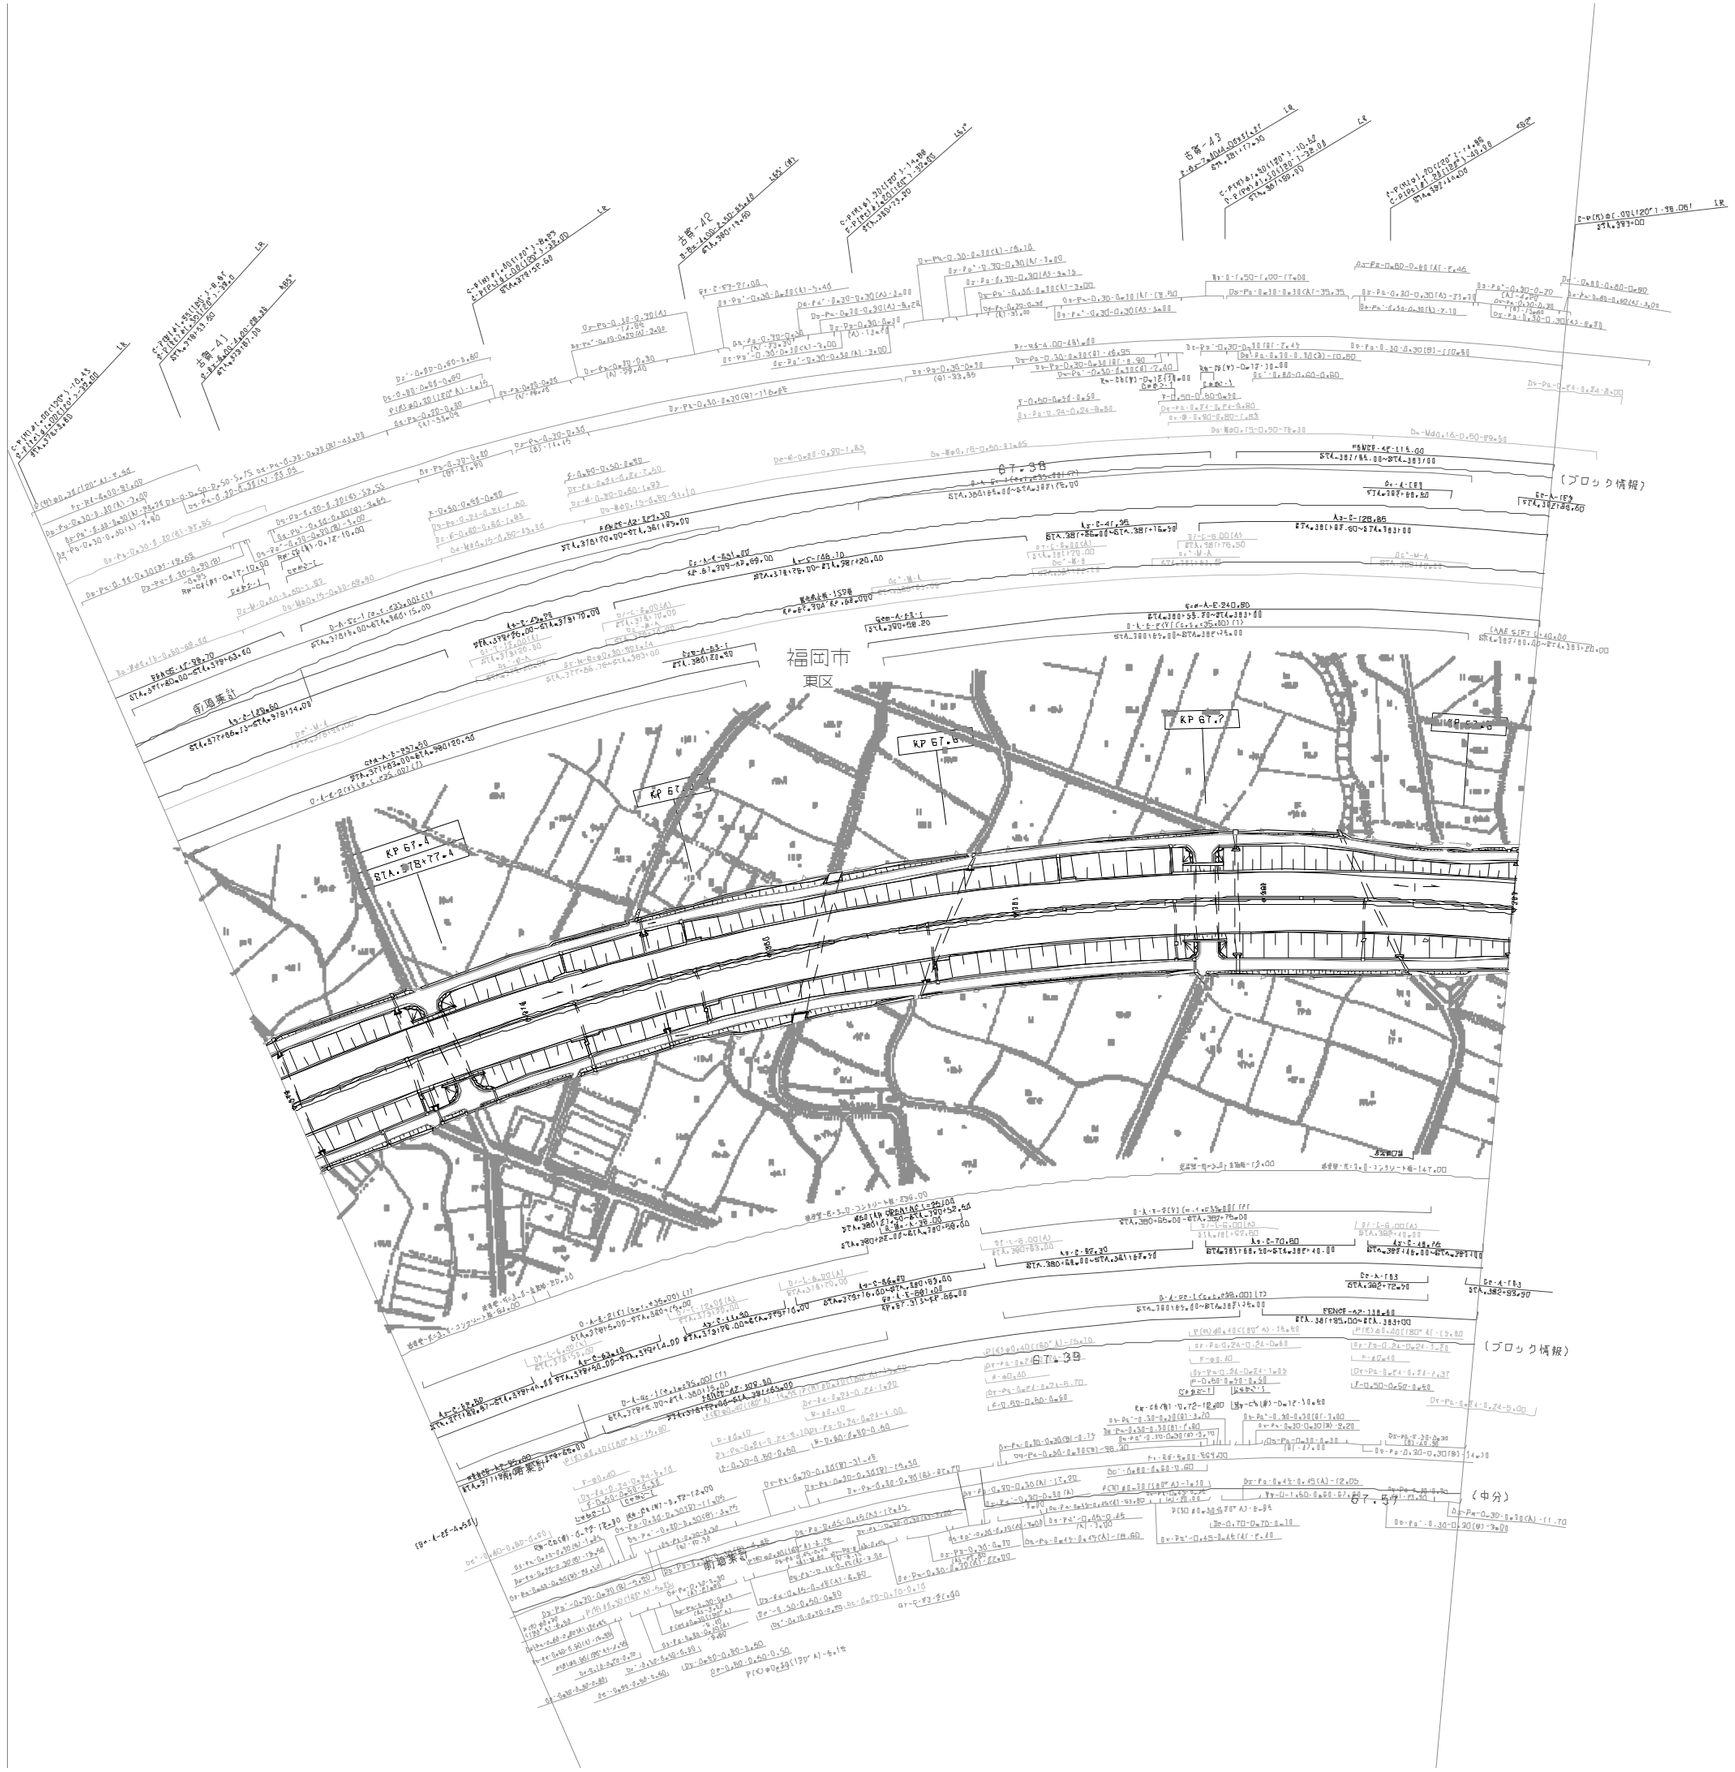

適用年月	摘要
第1回 2005年 6月	
第2回 2018年 11月	
第3回 2020年 5月	
第4回 2021年 7月	

九州縦貫自動車道鹿児島線 九州自動車道（古賀～福岡）			——
工種	管理用平面図		——
名称	KP.67.323~KP.67.823 STA.378+00~STA.383+00	縮尺 1/1000	15 15
西日本高速道路（株） 九州支社			

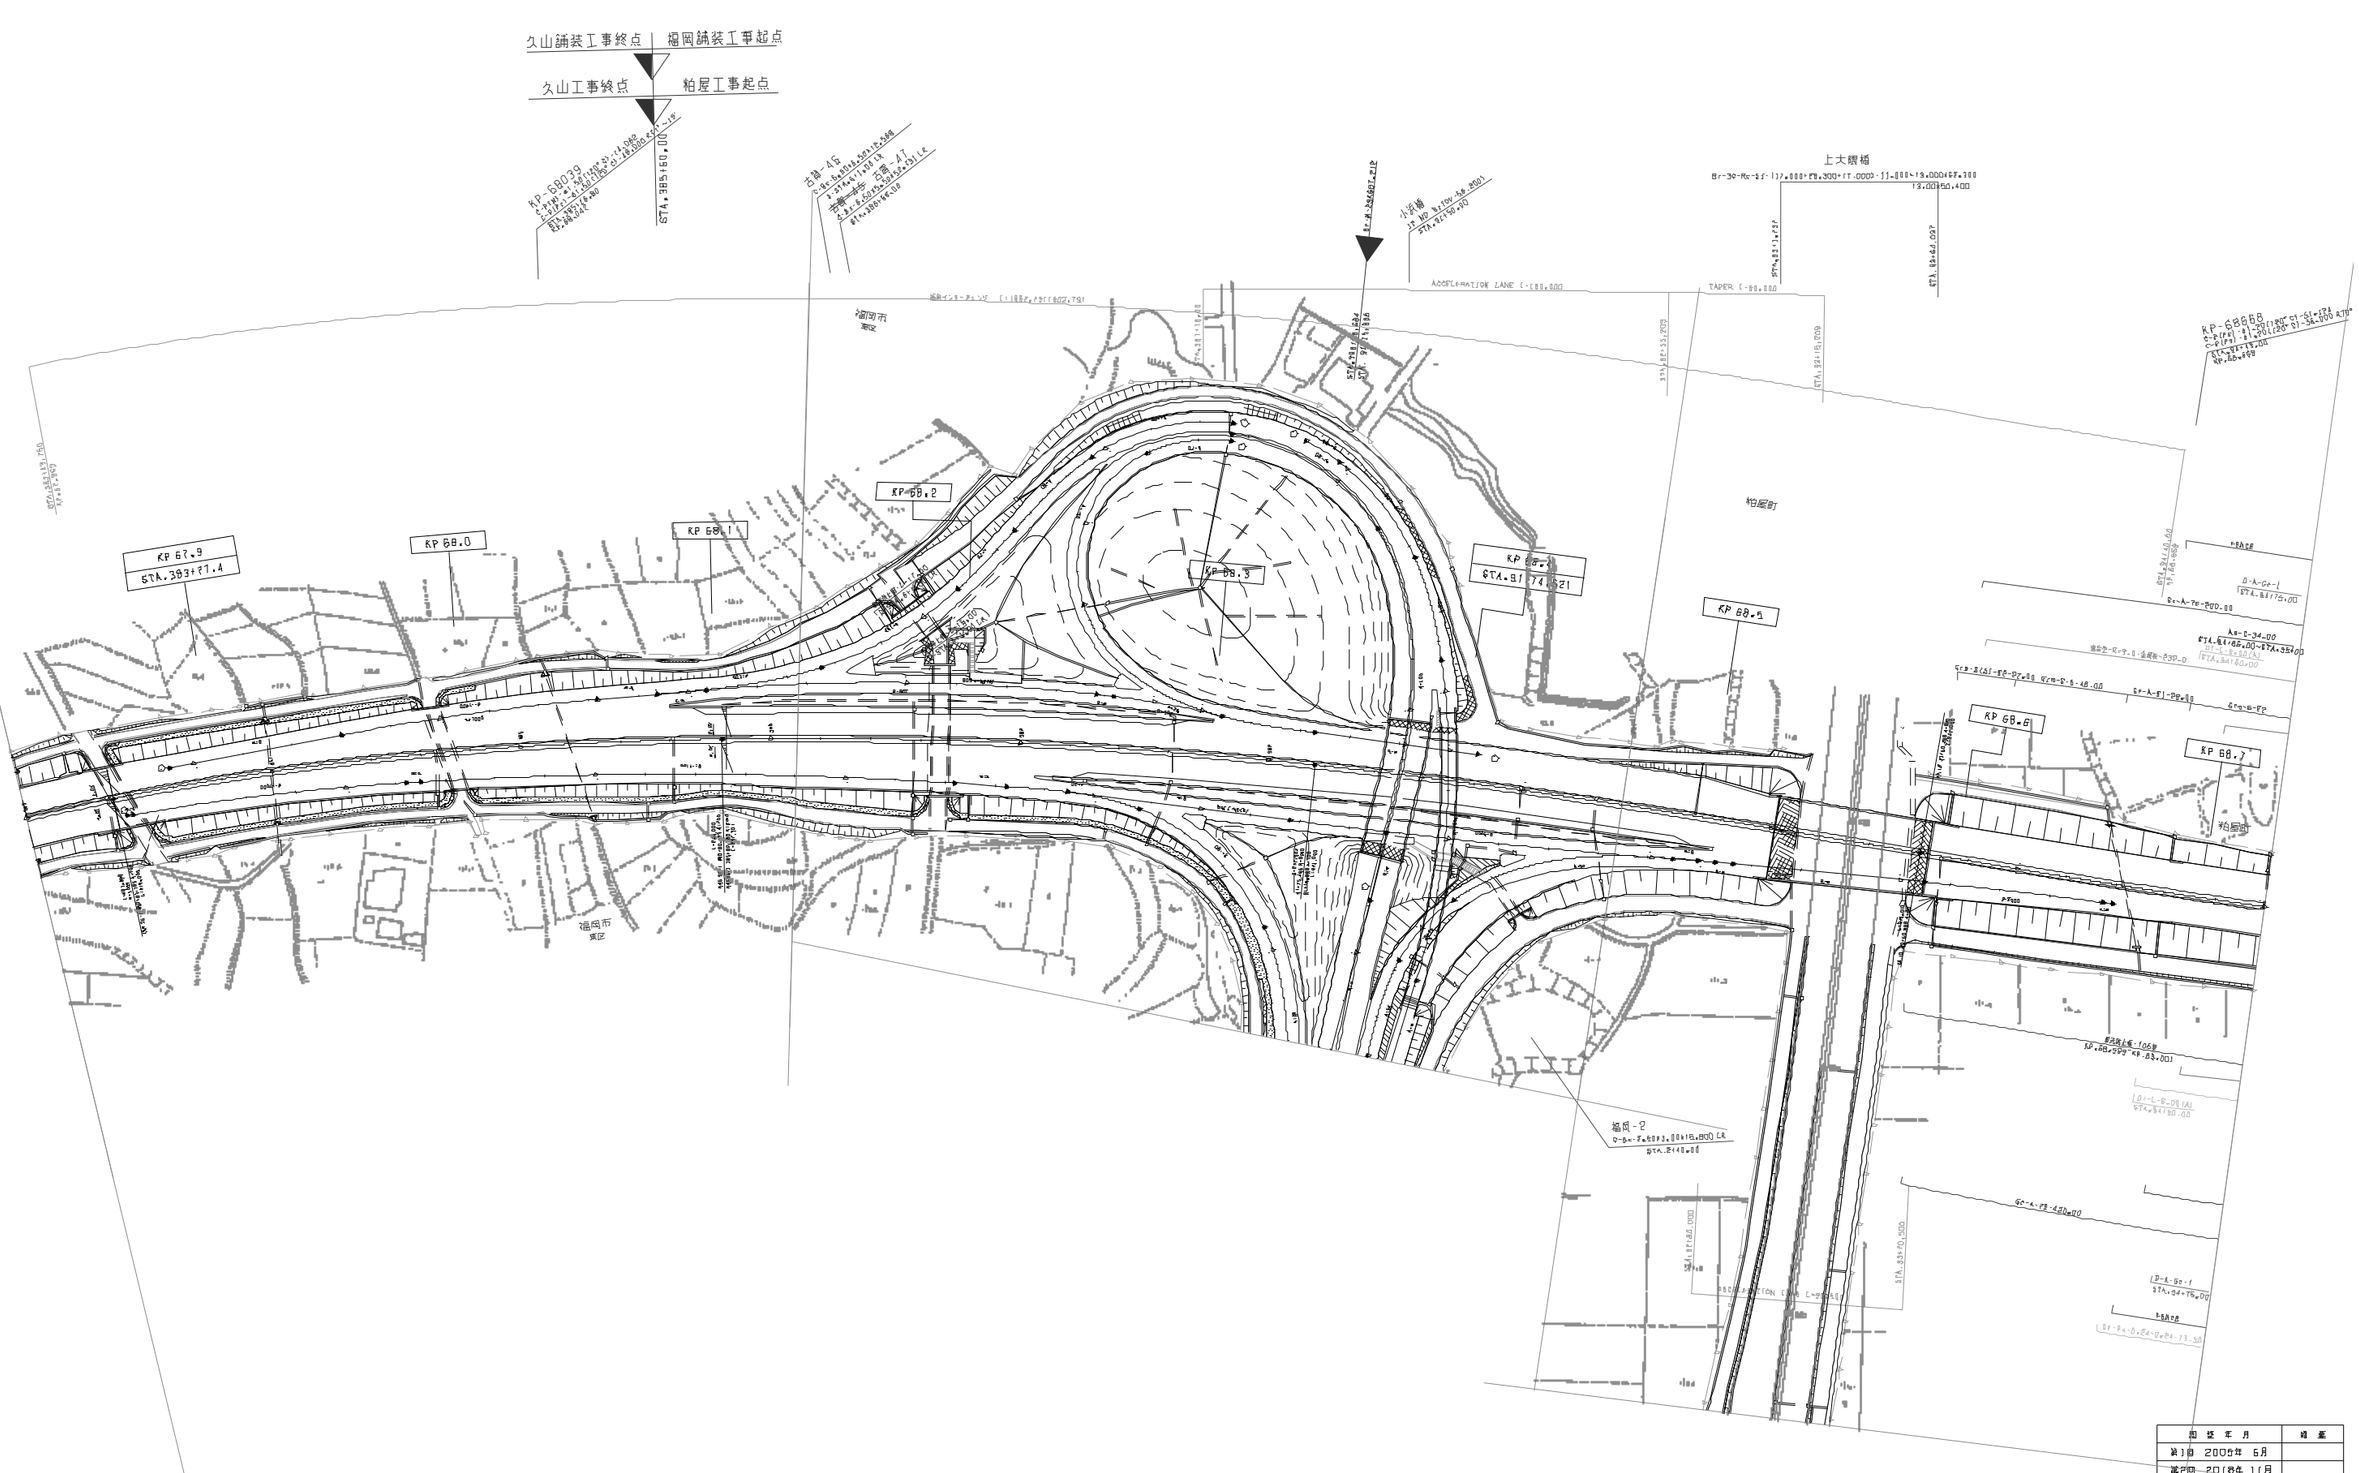

施 設 年 月	摘 要
第1回 2005年 6月	
第2回 2016年 1月	
第3回 2020年 5月	
第4回 2022年 6月	
第5回 2023年 6月	

九州縦貫自動車道鹿児島線 九州自動車道（福岡～太宰府）		——
工種	管理用平面図	——
名称	福岡IC(1) KP 67.823~KP 68.725 STA.383+00~STA.95+00	縮尺 1/1000
西日本高速道路（株） 九州支社		

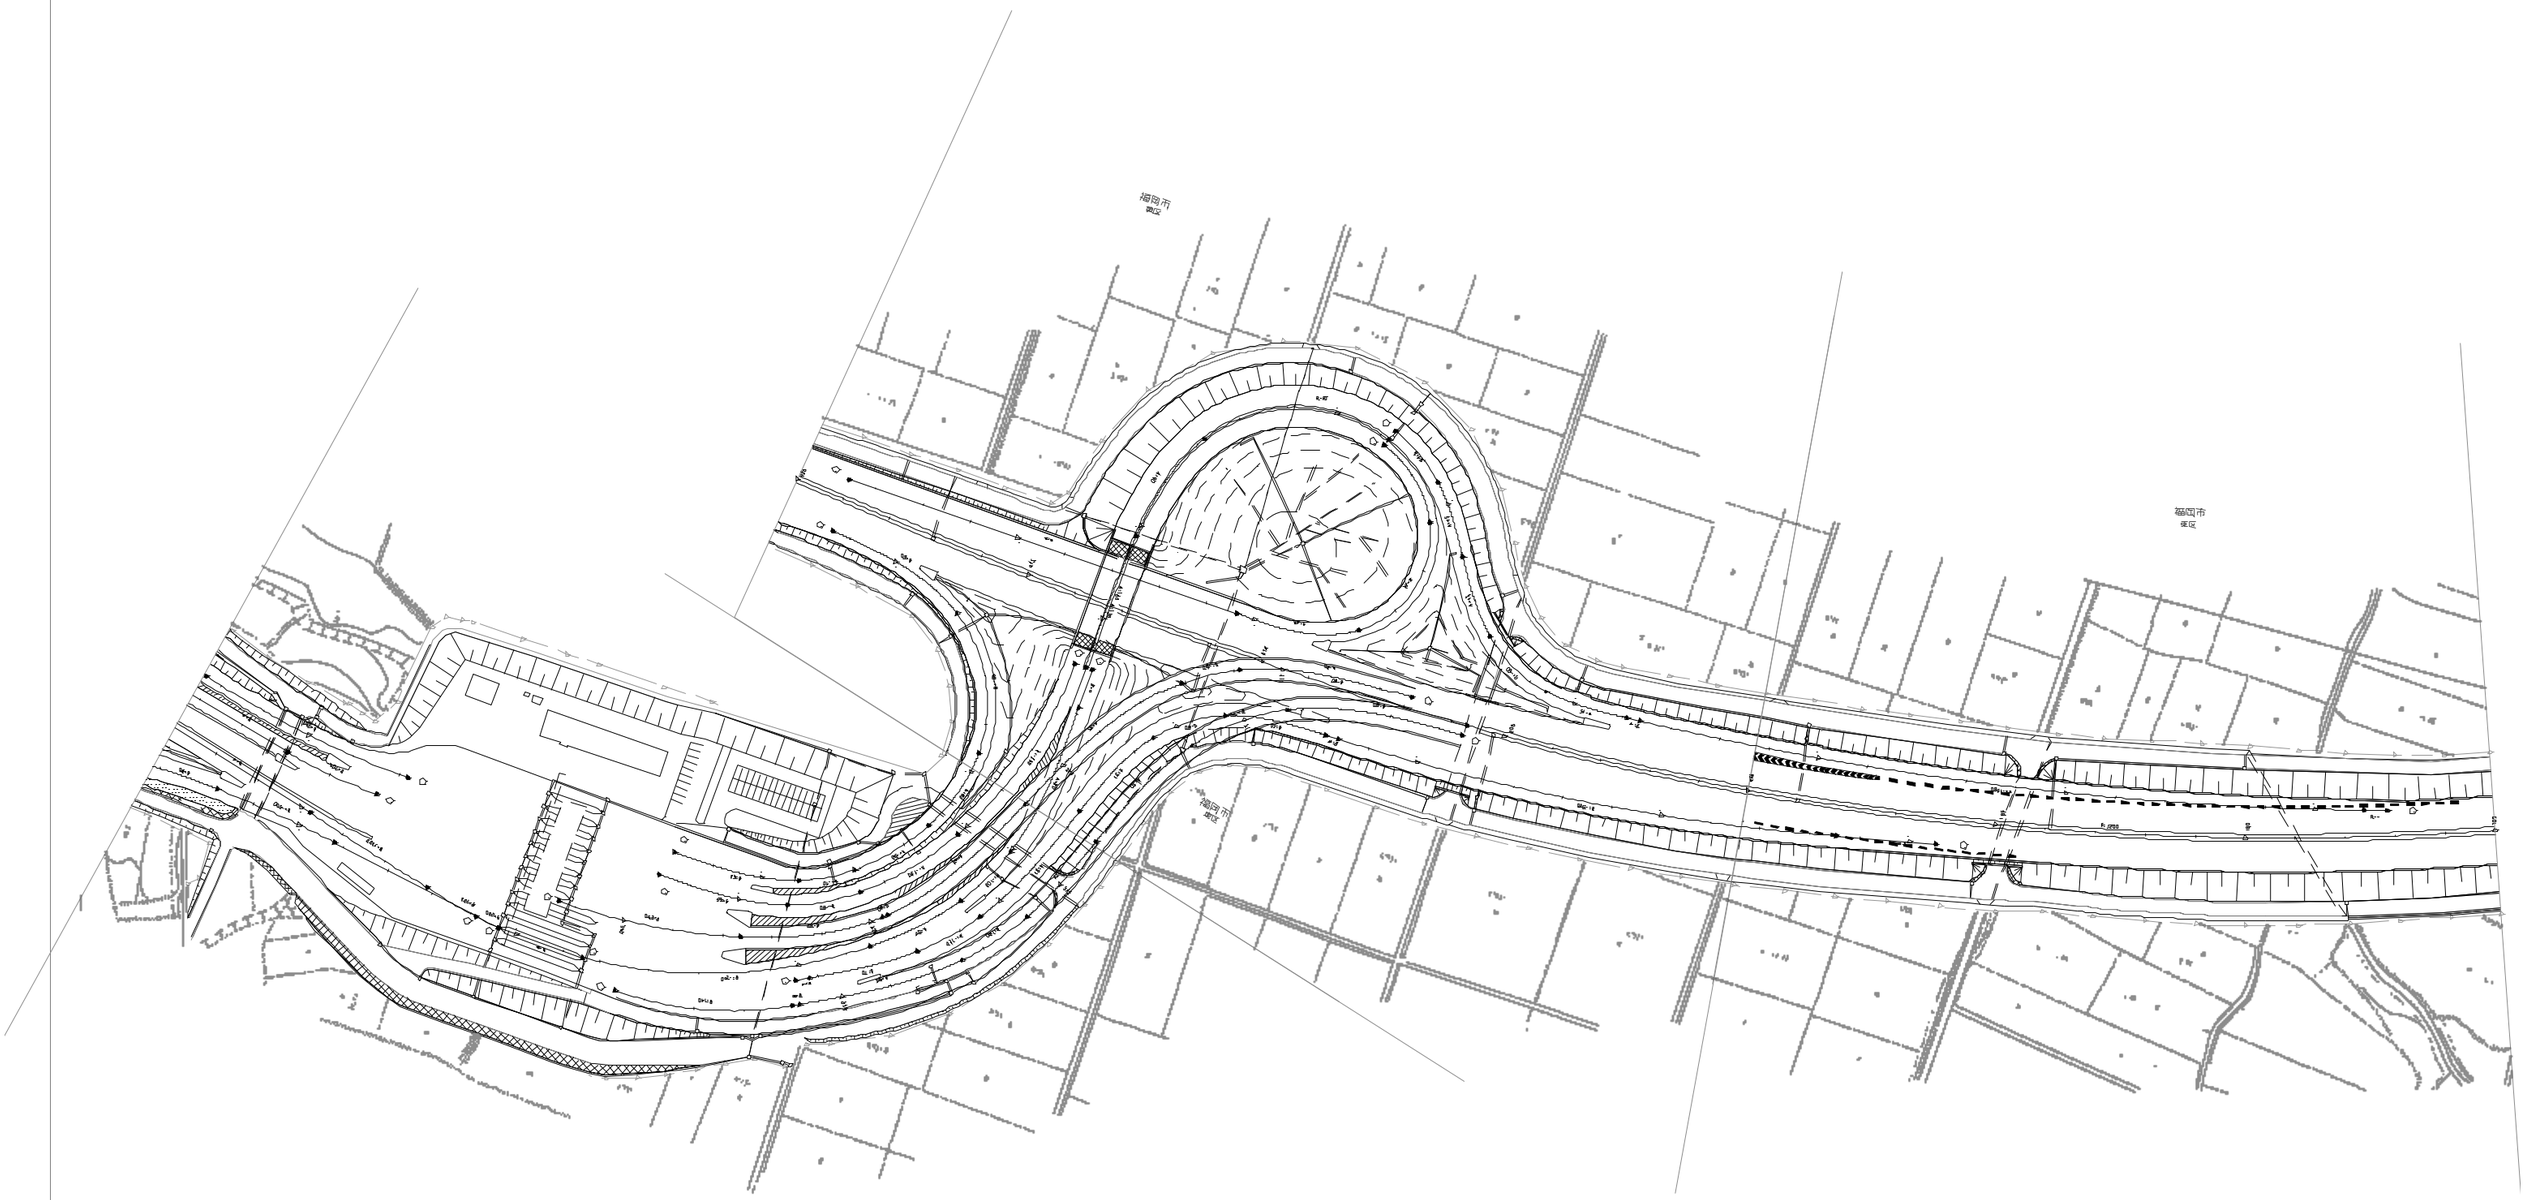

改 定 年 月	摘 要
第1回 2005年 6月	
第2回 2022年 6月	

九州縦貫自動車道鹿児島線 九州自動車道（福岡～太宰府）		——
工種	管理用平面図	——
名称	福岡IC(2) KP 67.823~KP 58.725 STA.383+00~STA.95+00	縮尺 1/1000 — 2/16
西日本高速道路（株） 九州支社		

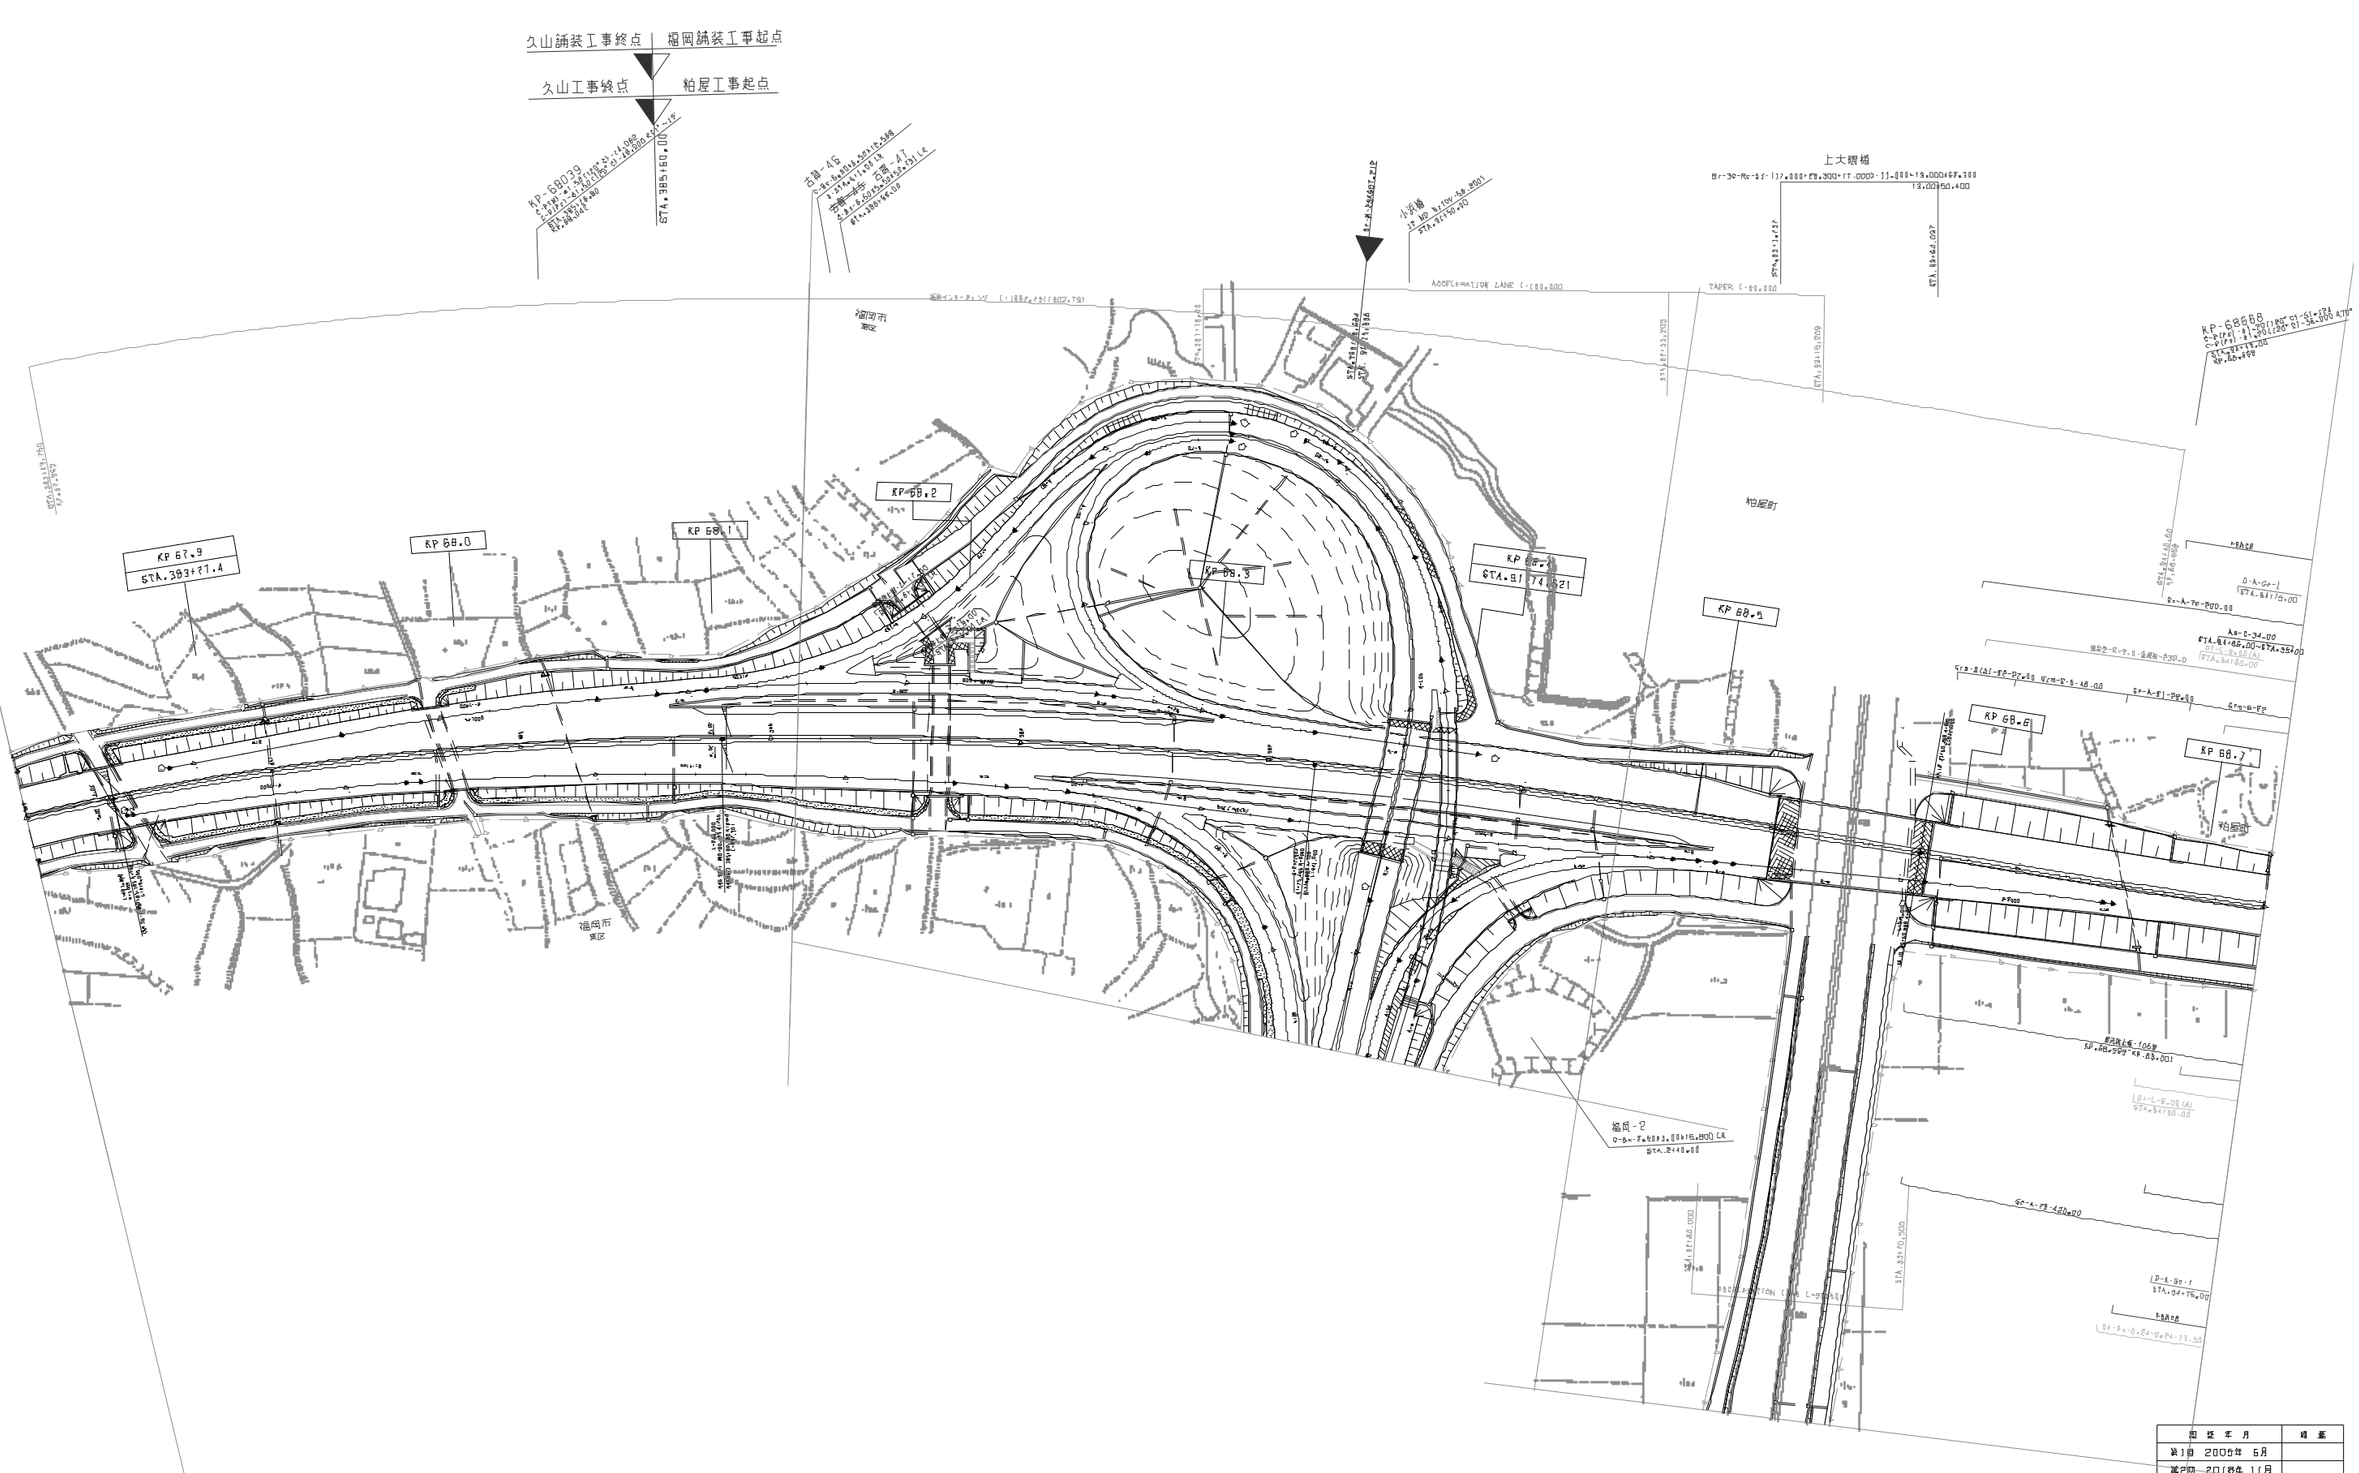

施 設 年 月	摘 要
第1回 2005年 6月	
第2回 2016年 1月	
第3回 2020年 5月	
第4回 2022年 6月	
第5回 2023年 6月	

九州縦貫自動車道鹿児島線 九州自動車道（福岡～太宰府）		——
工種	管理用平面図	——
名称	福岡IC(1) KP 67.823~KP 68.725 STA.383+00~STA.95+00	縮尺 1/1000
西日本高速道路（株） 九州支社		

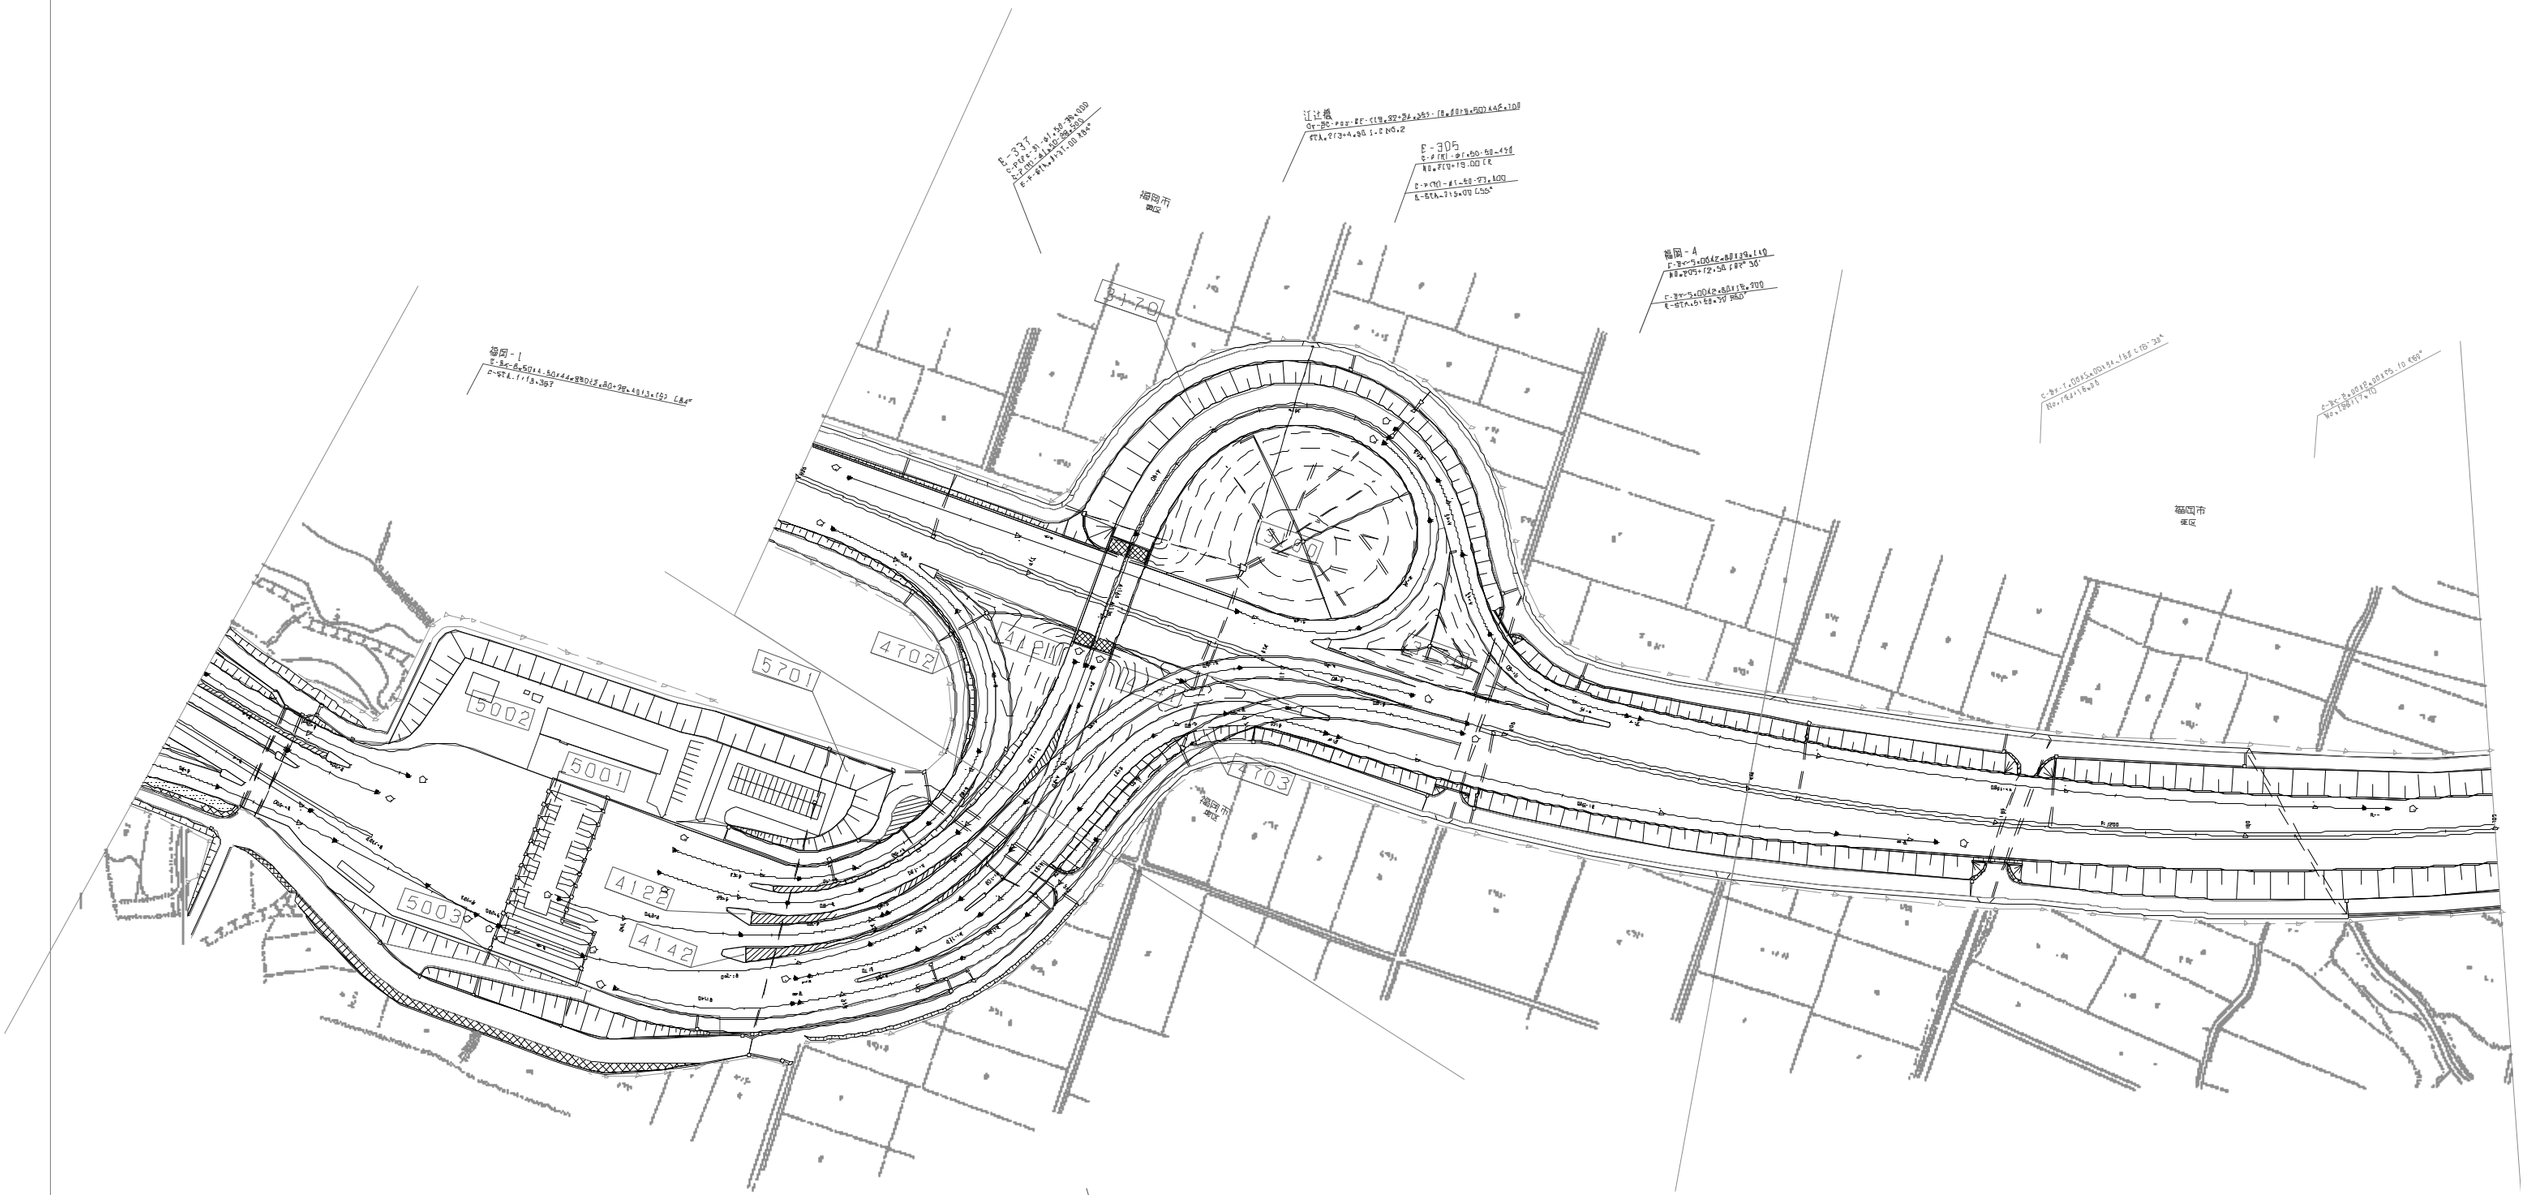

改 定 年 月	摘 要
第1回 2005年 6月	
第2回 2022年 6月	

九州縦貫自動車道鹿児島線 九州自動車道（福岡～太宰府）		——
工種	管理用平面図	——
名称	福岡IC(2) KP 67.823~KP 68.725 STA.383+00~STA.95+00	縮尺 1/1000
		2/6
西日本高速道路（株） 九州支社		

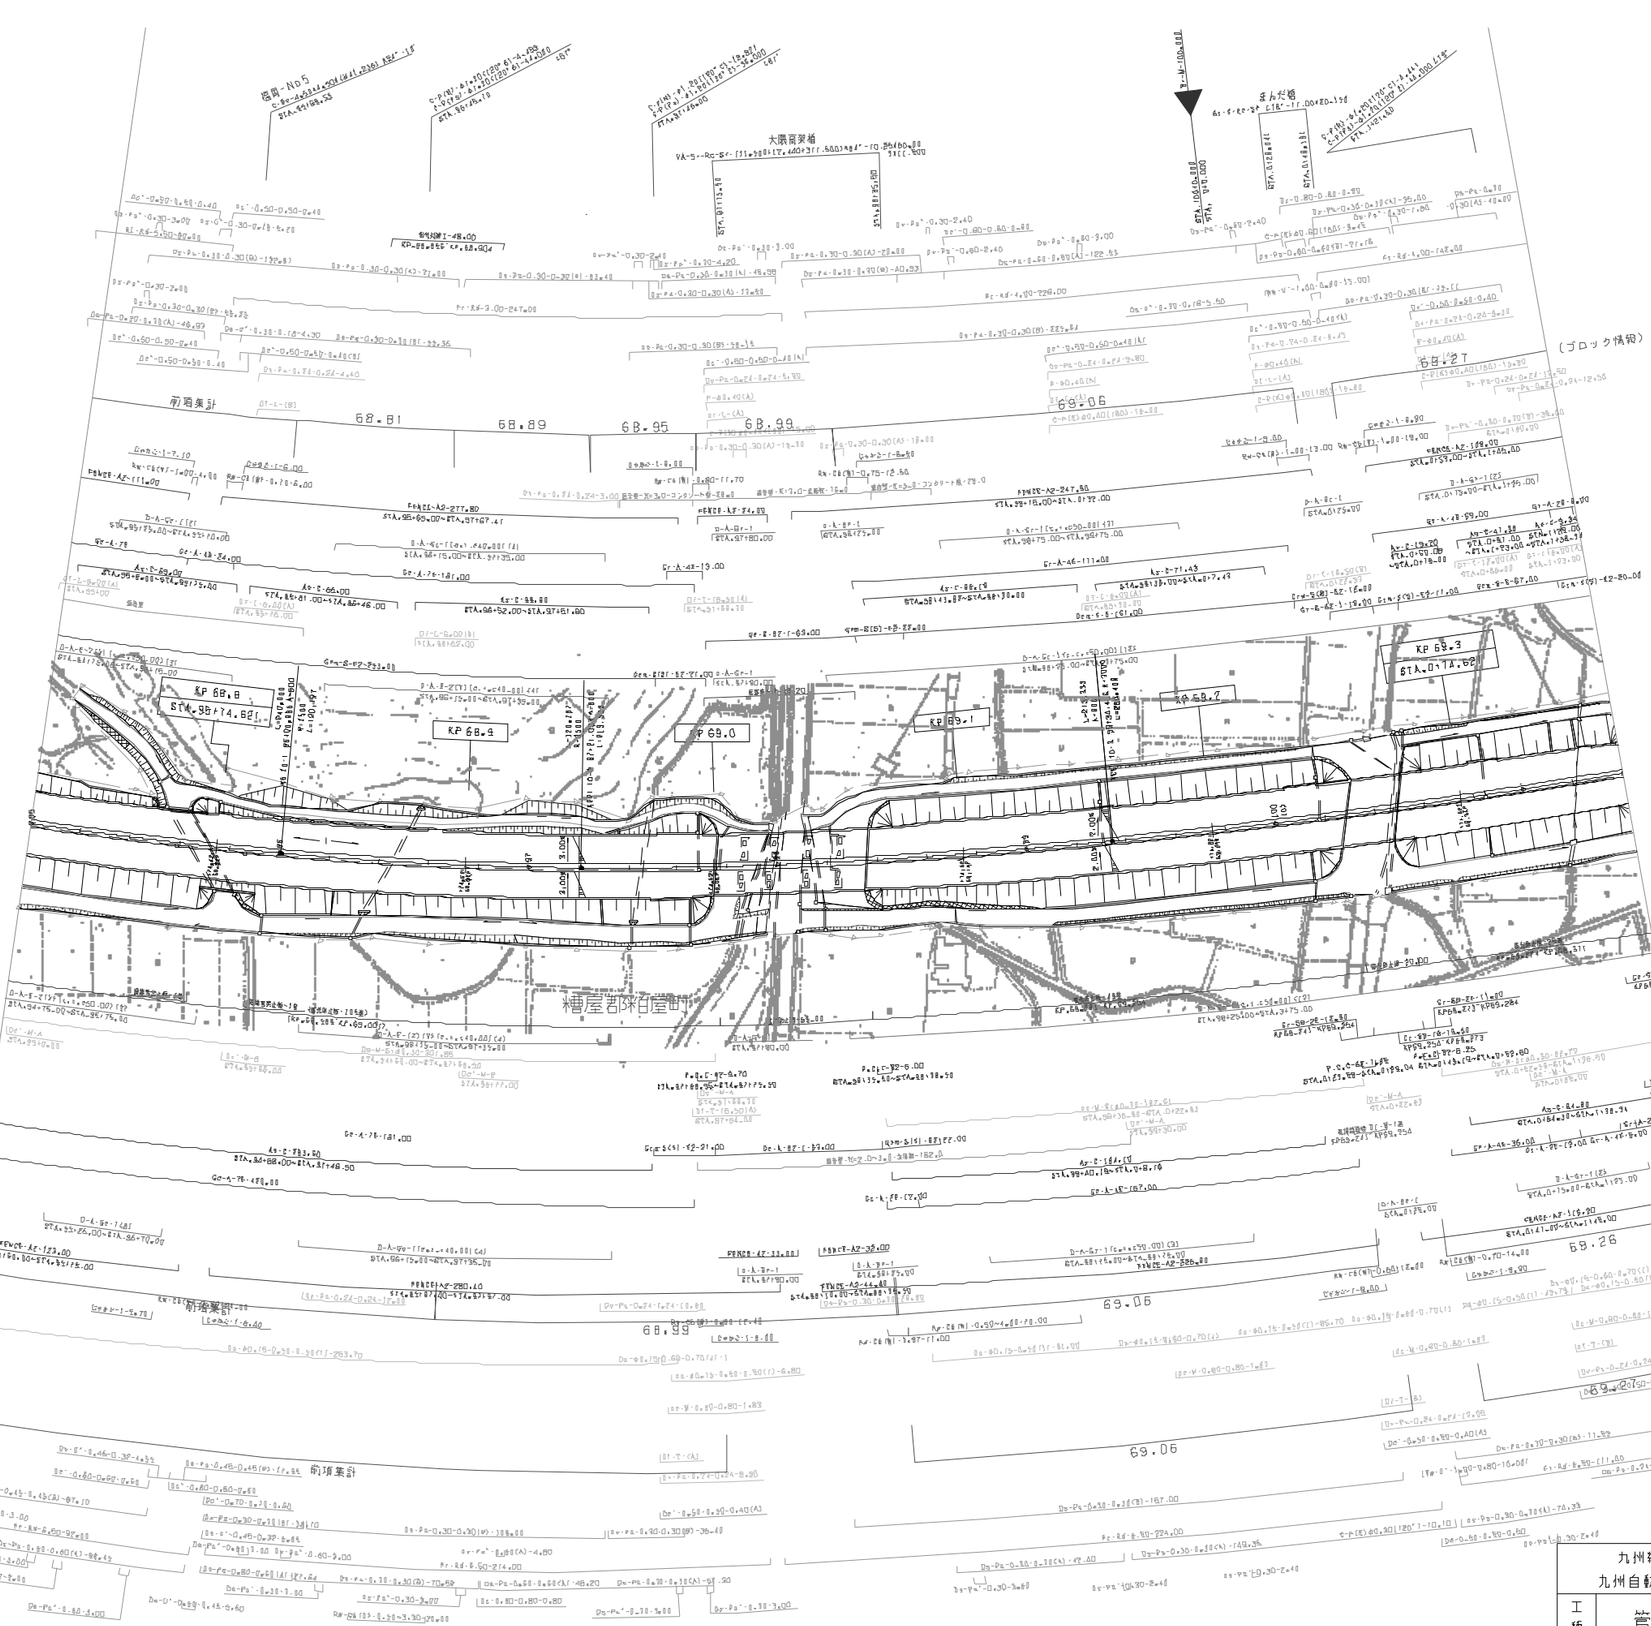

改訂年月	摘要
第1回 2005年 6月	
第2回 2018年 11月	
第3回 2020年 5月	
第4回 2022年 6月	

九州横貫自動車道鹿児島線 九州自動車道（鳥栖～太宰府）			——
工種	管理用平面図		——
名称	KP 68.775～KP 69.365 STA.95+00～STA.1+40	縮尺 1/1000	3 16
西日本高速道路（株） 九州支社			

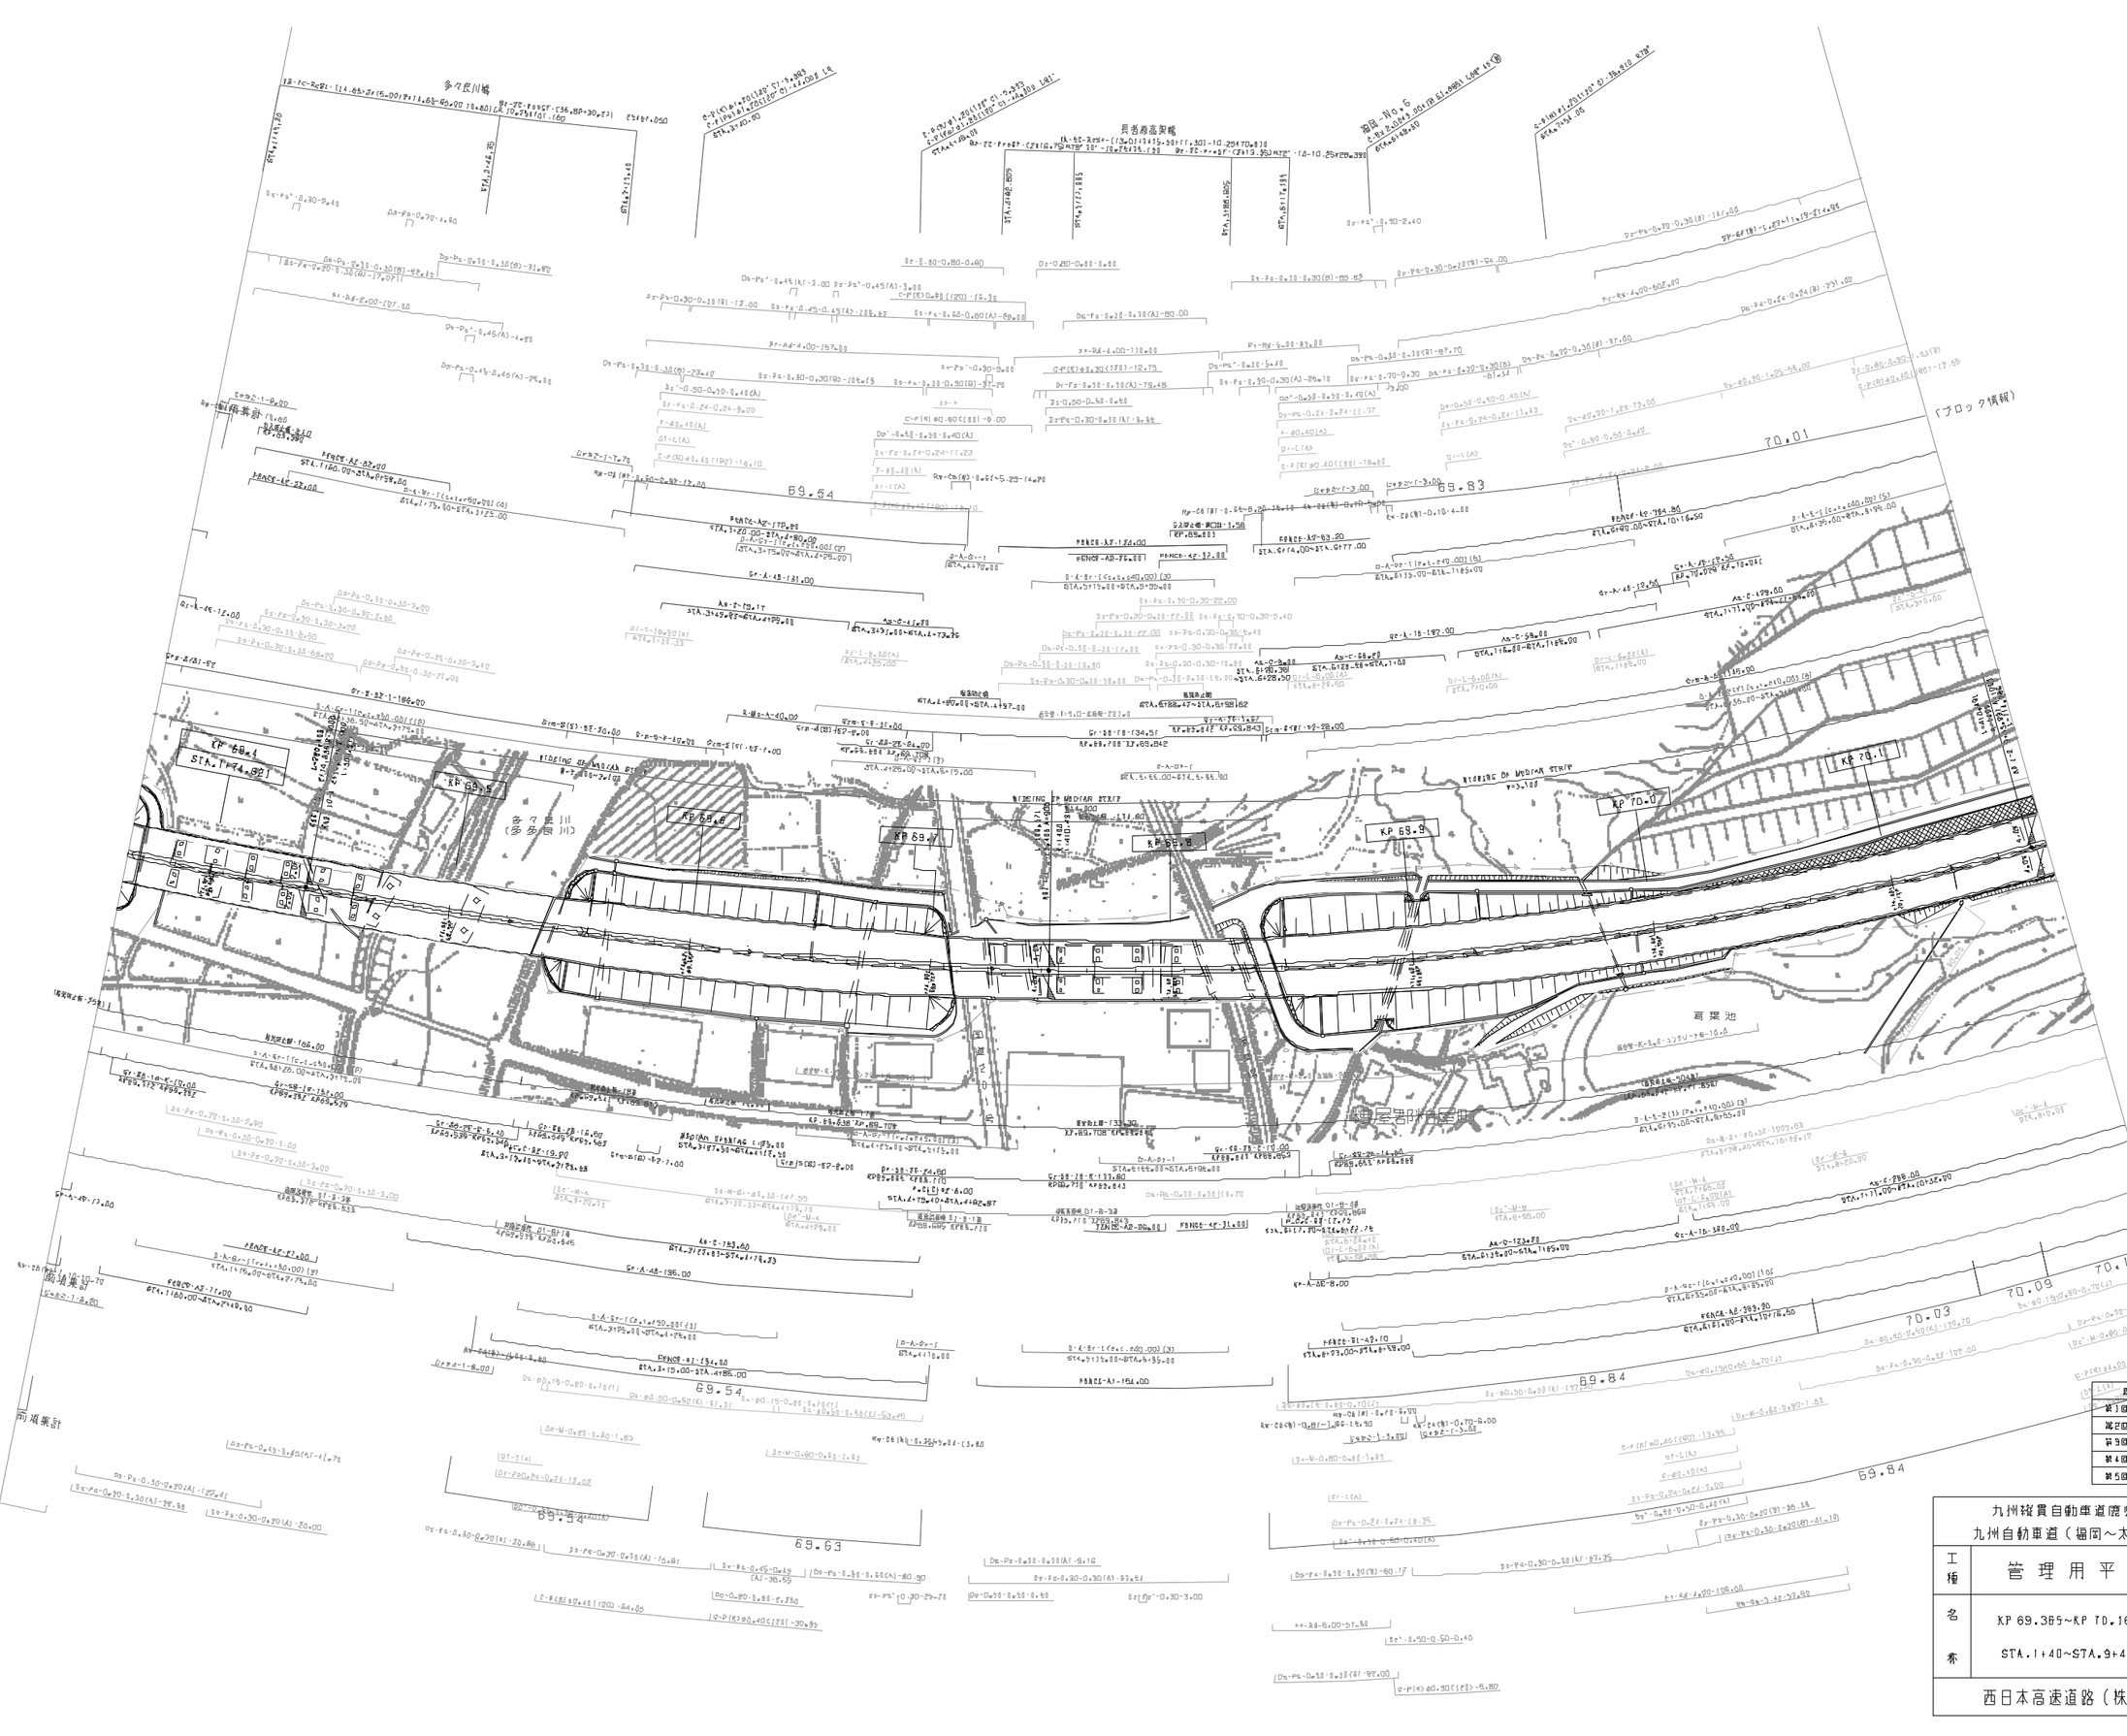

図 竣 年 月	備 考
第1回 2005年 6月	
第2回 2018年 1月	
第3回 2020年 5月	
第4回 2021年 7月	
第5回 2022年 6月	

九州縦貫自動車道鹿児島線 九州自動車道（福岡～太宰府）		——
工種	管理用平面図	——
名称	KP 69.365～KP 70.165 STA.1+40～STA.9+40	縮尺 1/1000
		4 / 6
西日本高速道路（株） 九州支社		

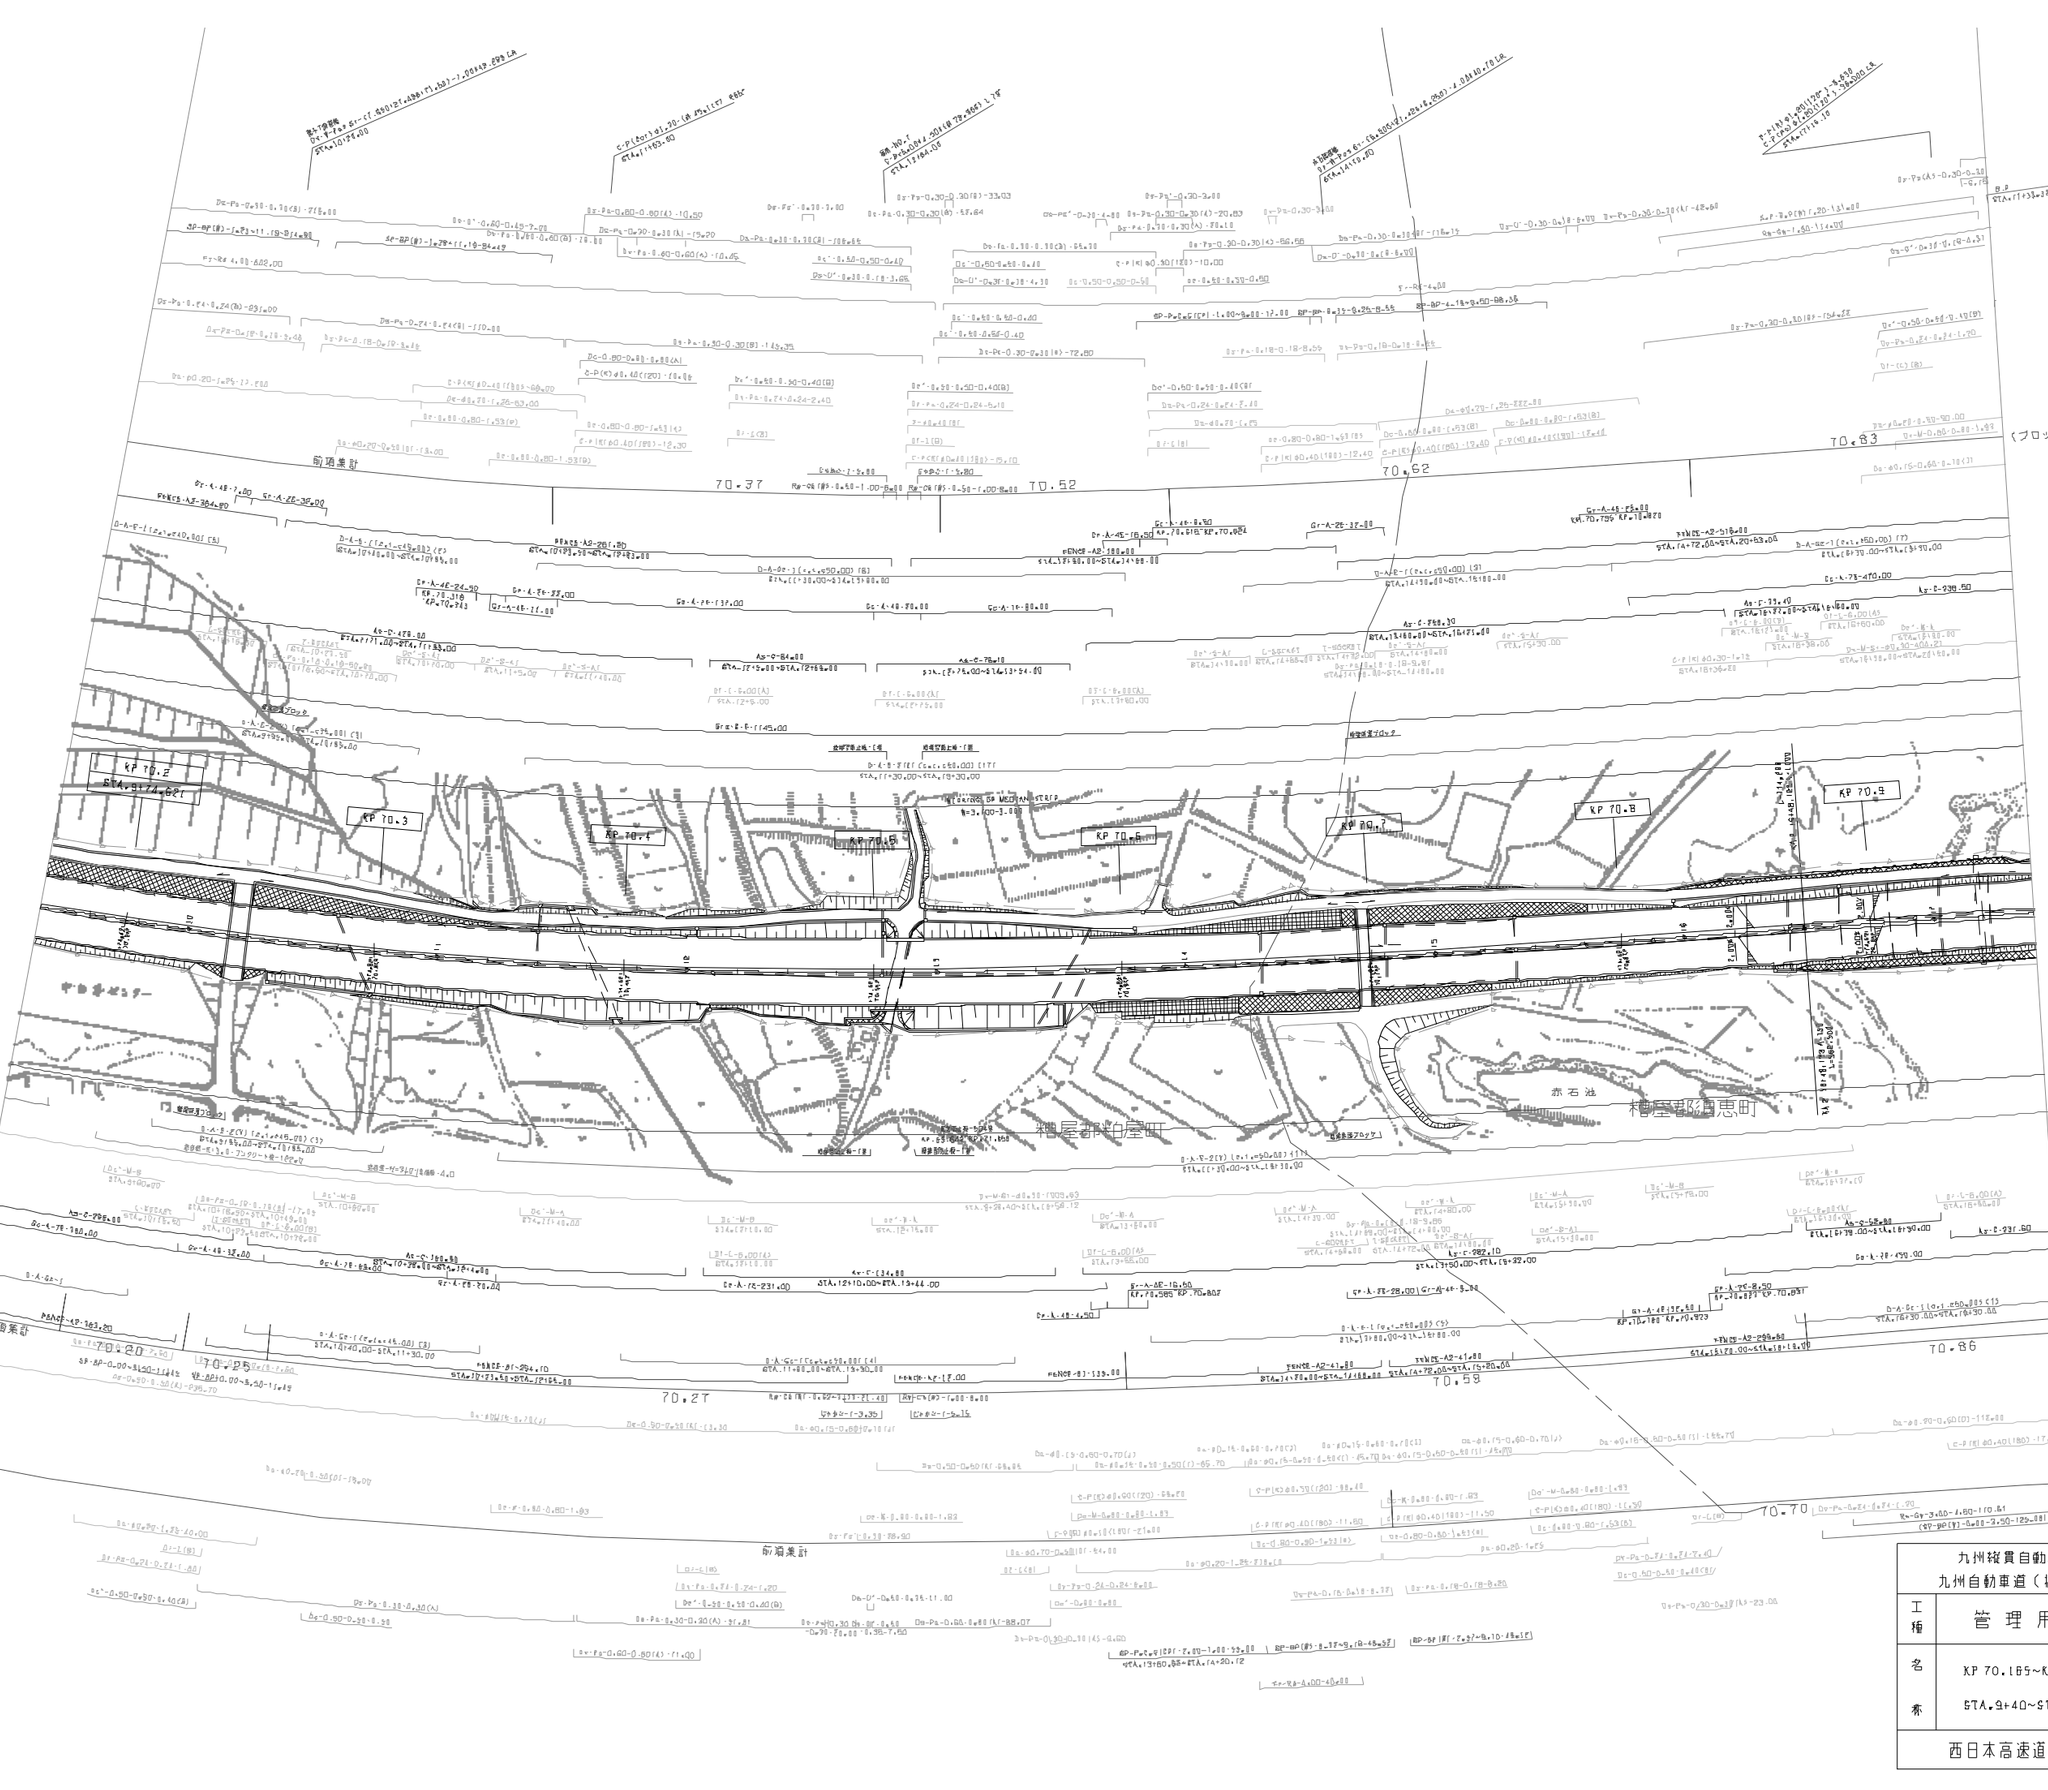

測 量 年 月	摘 要
第1回 2005年 6月	
第2回 2020年 5月	
第3回 2022年 6月	

工種	管理用平面図		——
名称	KP 70.185～KP 70.965 STA.9+40～STA.17+40	縮尺 1/1000	5 16
西日本高速道路（株） 九州支社			

改良年月	摘要
第1回 2005年 6月	
第2回 2022年 6月	
第3回 2023年 6月	

九州縦貫自動車道鹿児島線 九州自動車道（福岡～太宰府）			——
工種	管理用平面図		——
名称	KP 70.985～KP 71.765 STA.17+40～STA.25+40	縮尺 1/1000	6 16
西日本高速道路（株） 九州支社			

九州縦貫自動車道鹿児島線
九州自動車道（福岡～太宰府）

工種	管理用平面図		
名称	KP 71.765～KP 72.565 STA.25+40～STA.33+40	縮尺	1/1000

7 / 16

西日本高速道路（株） 九州支社

改訂年月	摘要
第1回 2005年 6月	
第2回 2020年 5月	
第3回 2022年 6月	

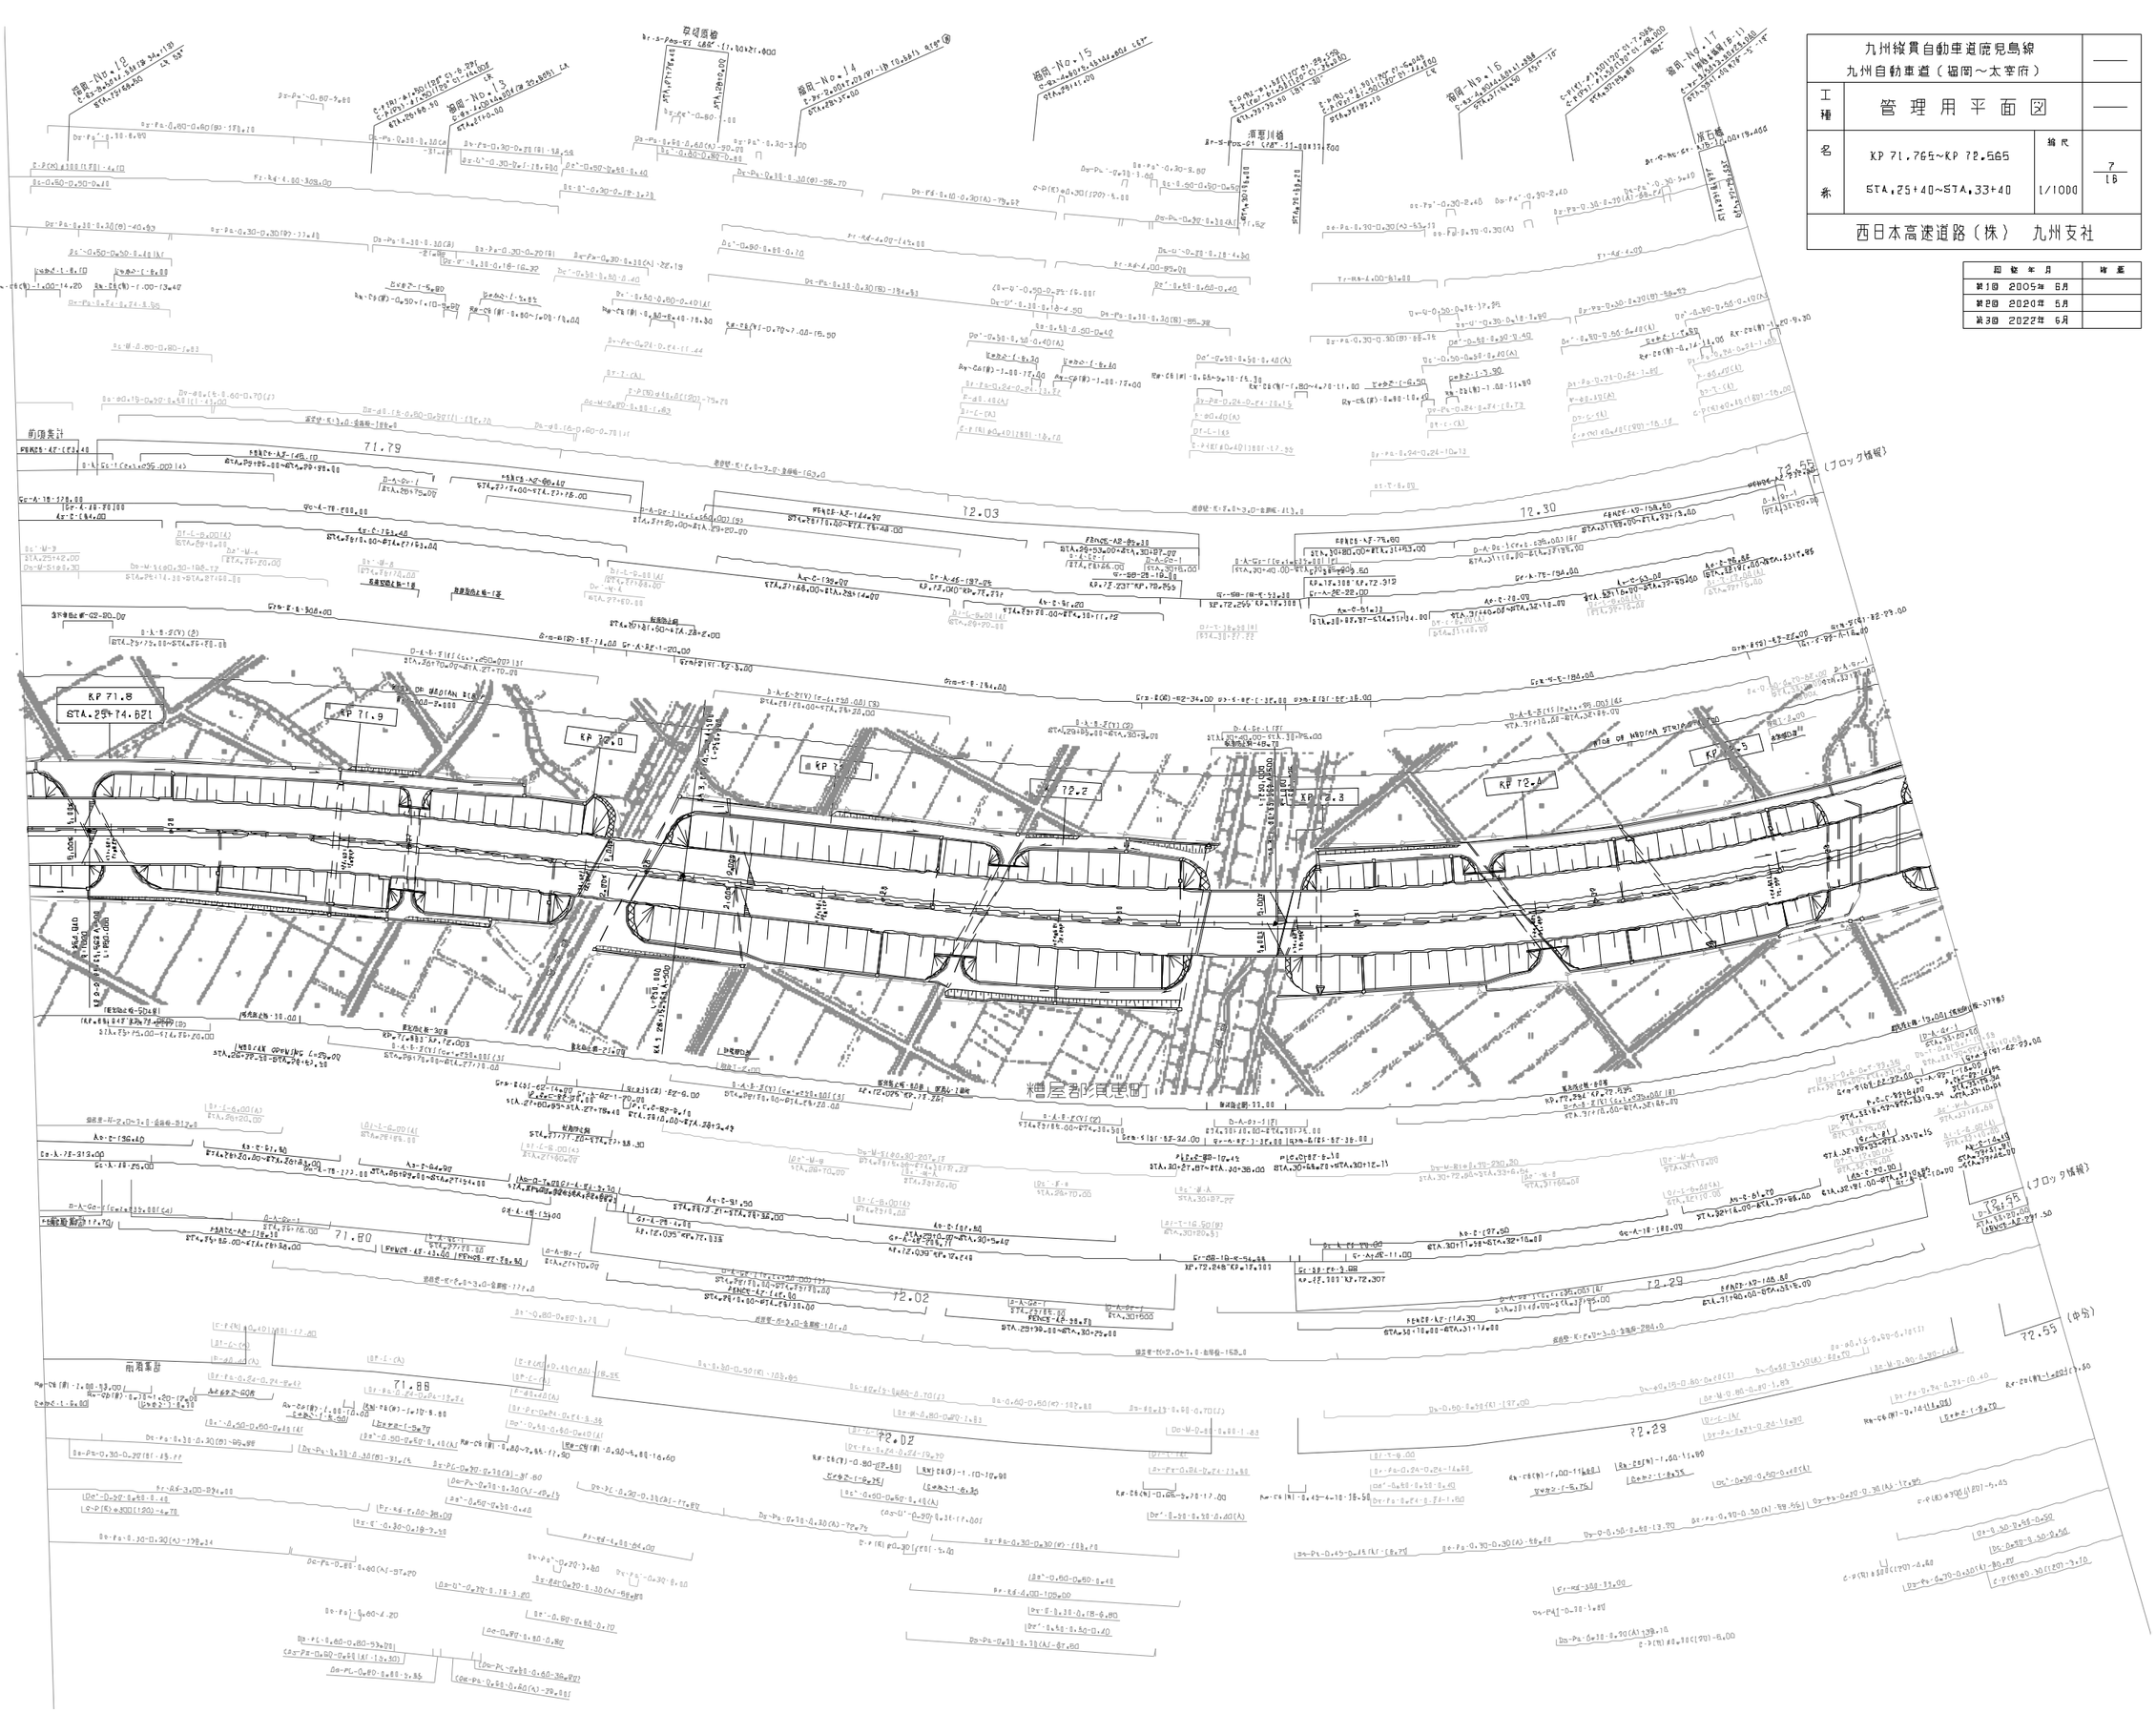

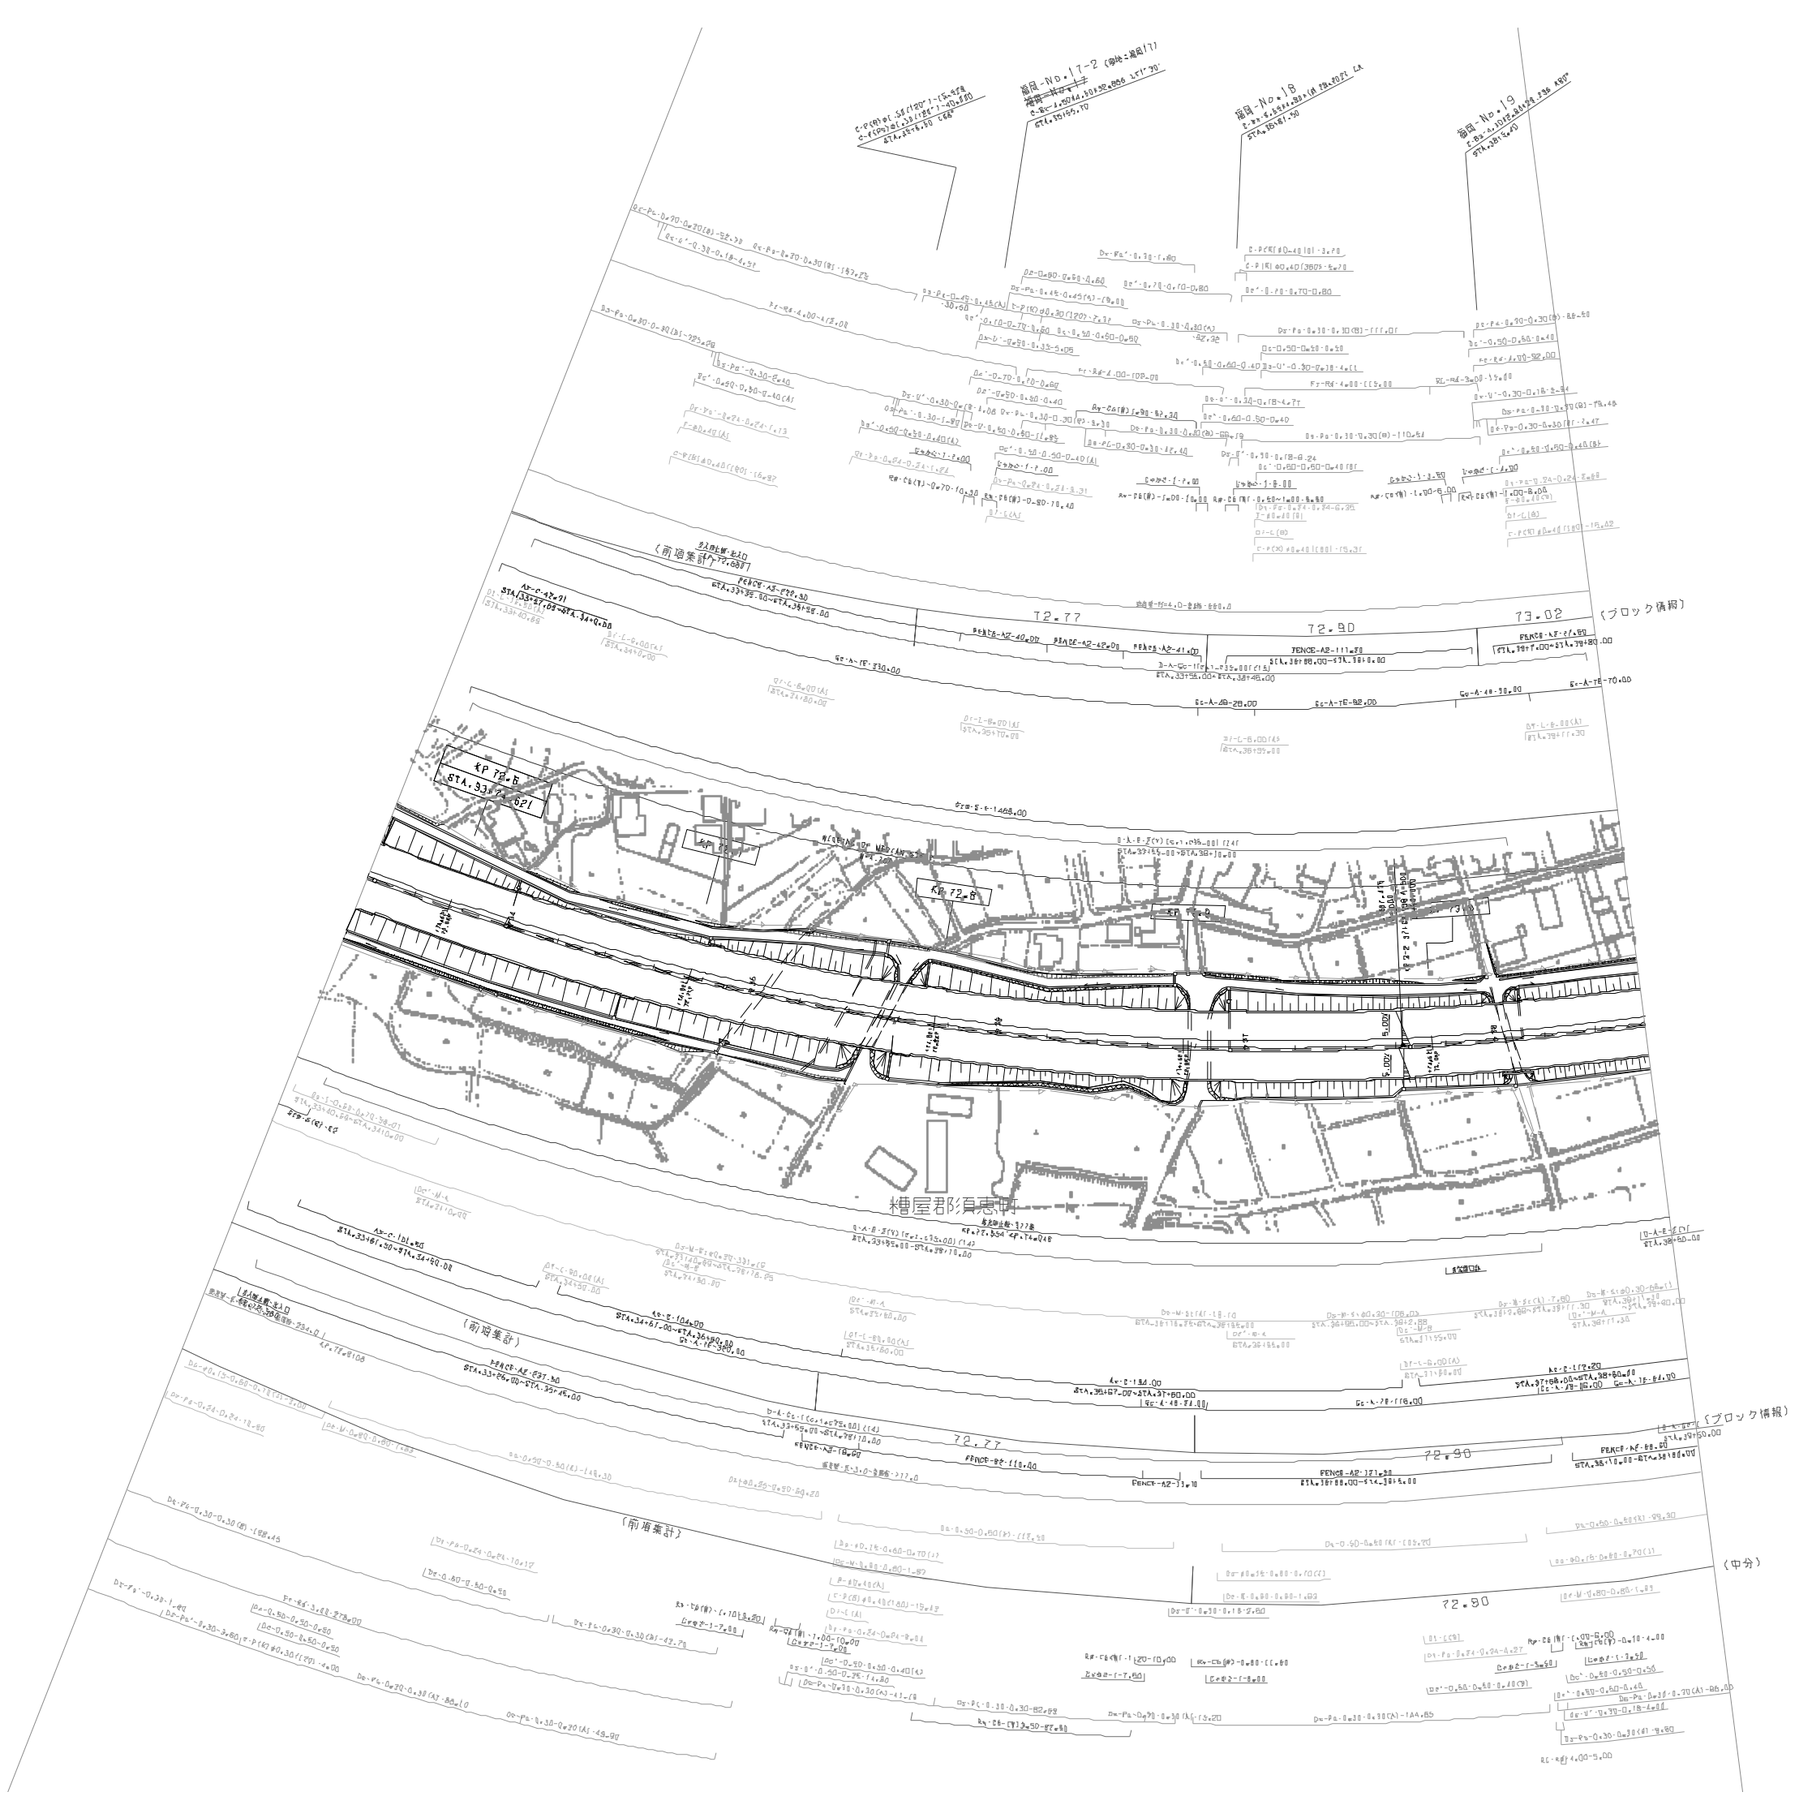

改 定 年 月	摘 要
第1回 2005年 6月	
第2回 2020年 5月	
第3回 2022年 6月	

九州縦貫自動車道鹿児島線 九州自動車道（福岡～太宰府）			——
工種	管理用平面図		——
名称	KP 72.585～KP 73.085 STA.33+40～STA.38+60	縮尺 1/1000	8 16
西日本高速道路（株） 九州支社			

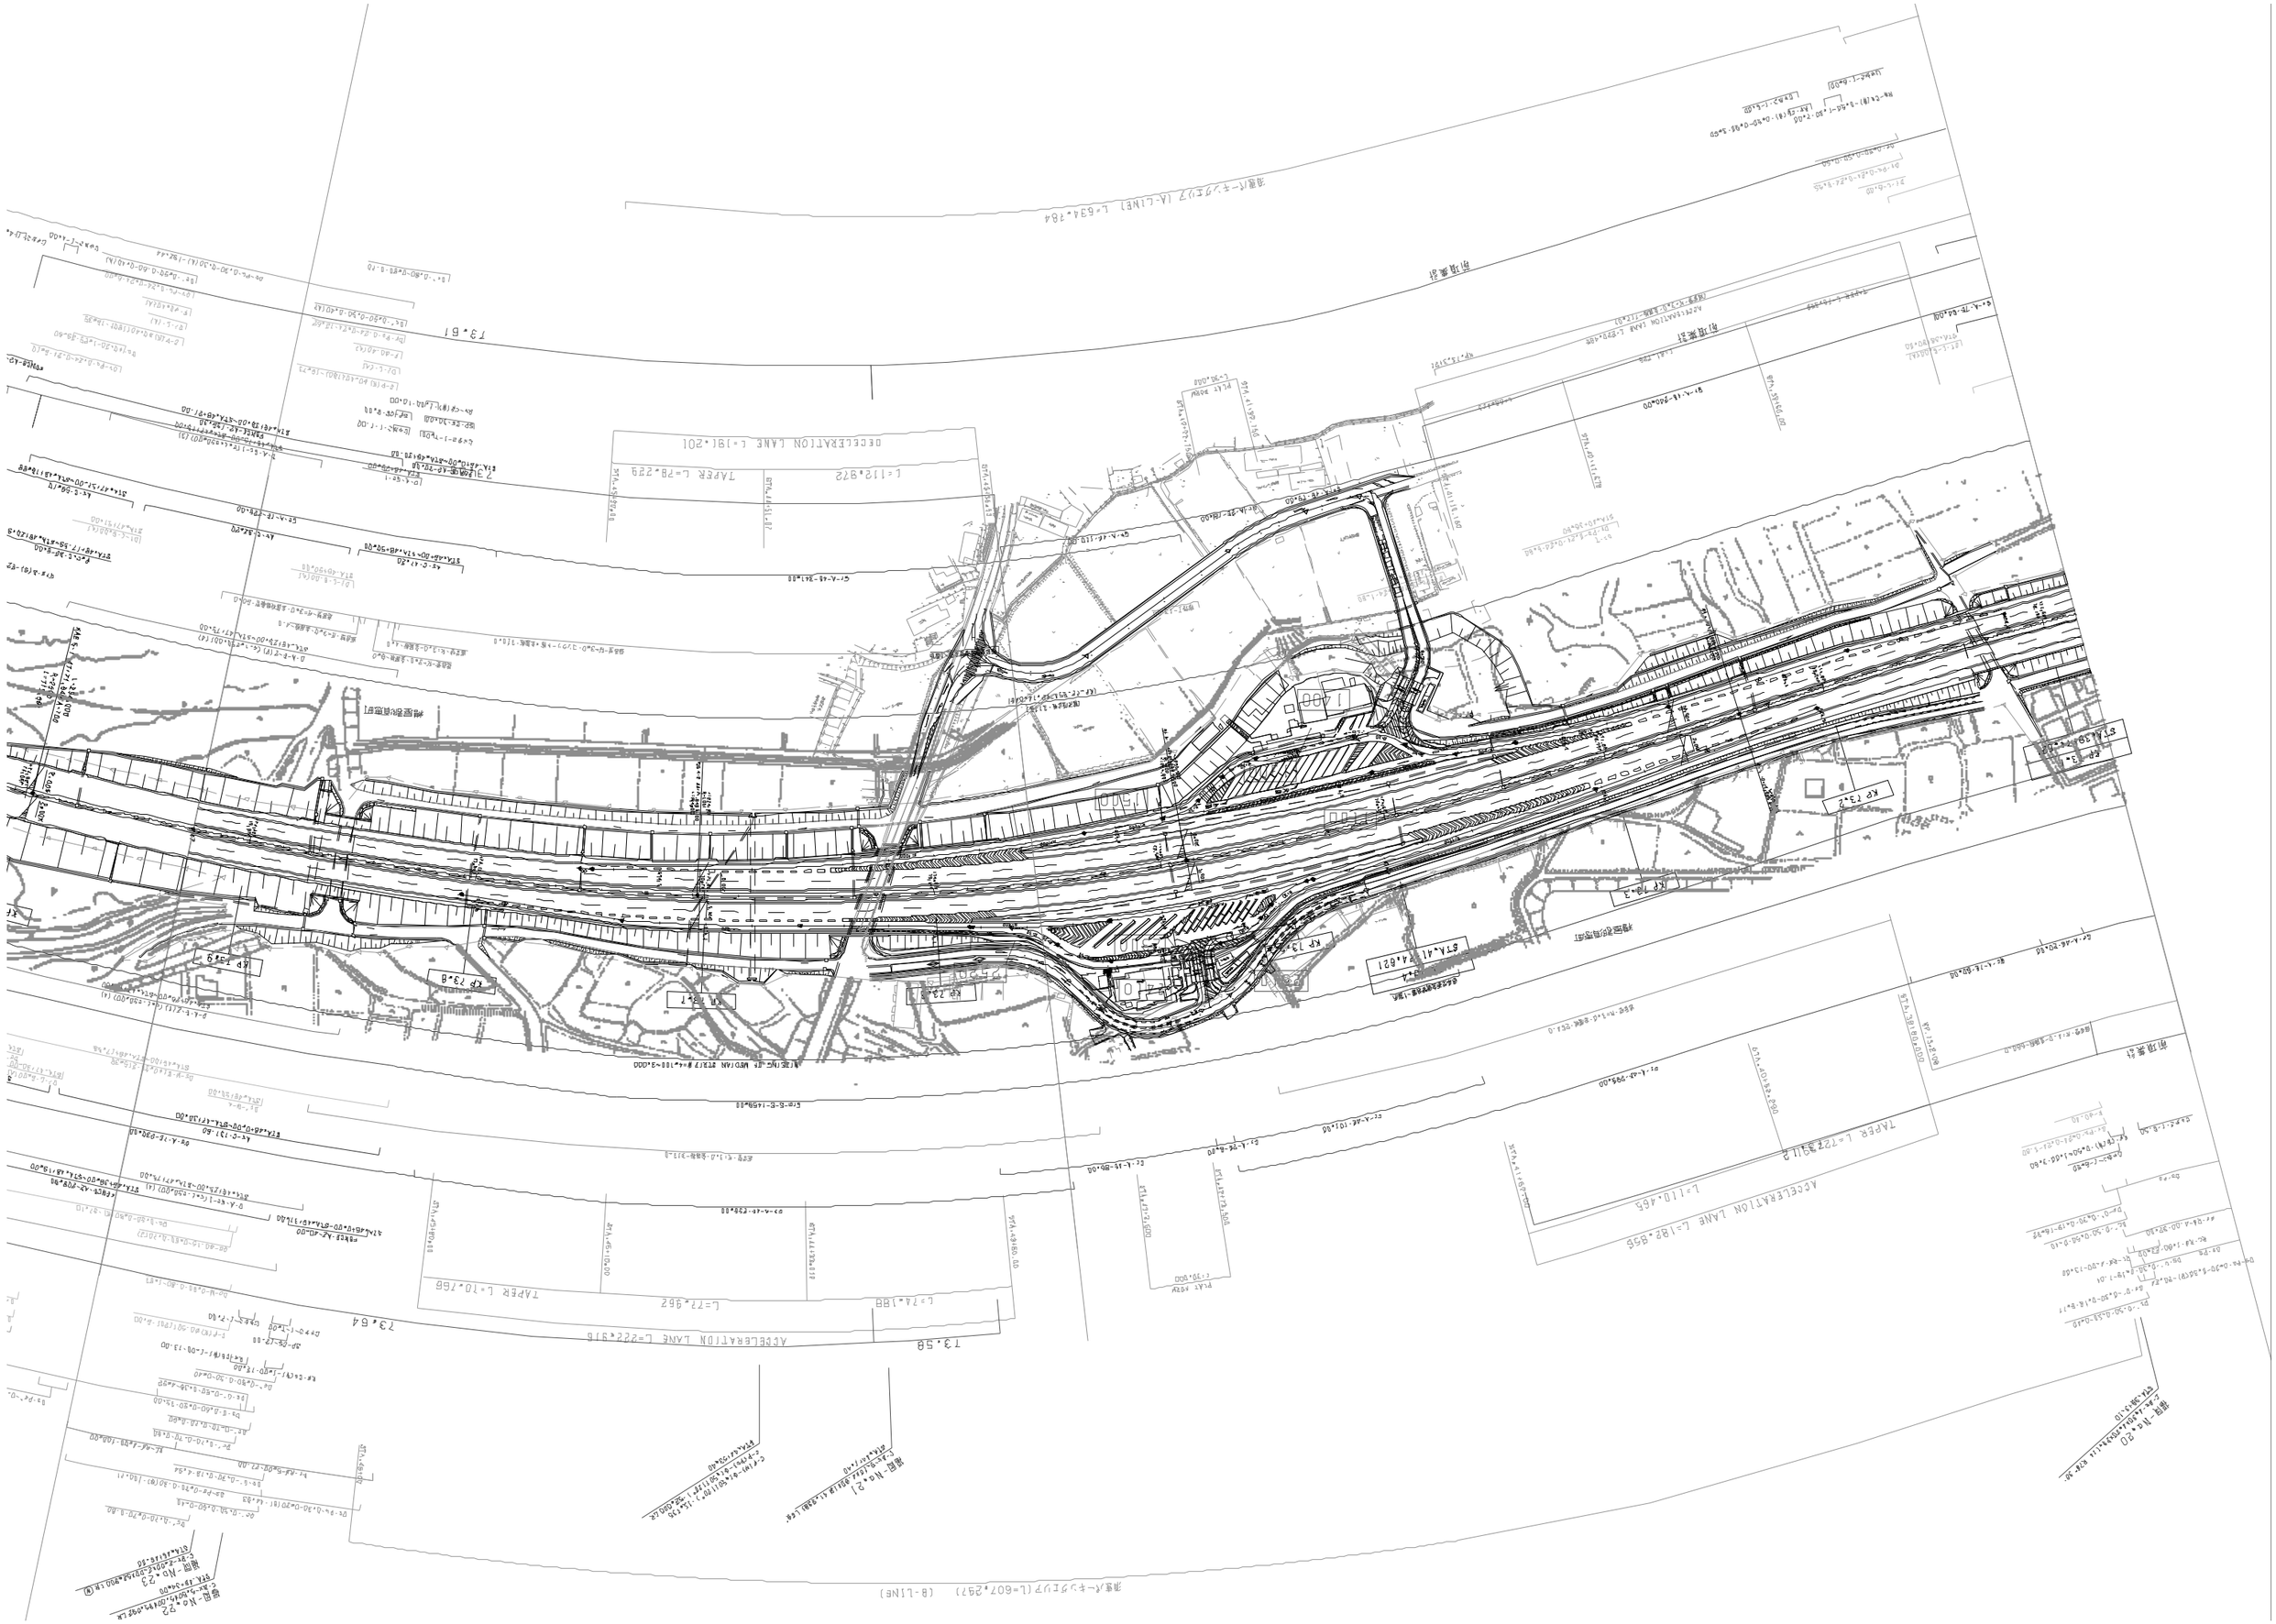
TAPER L=122.312
L=110.465
73.59
73.64
73.61
73.58
73.39
73.41
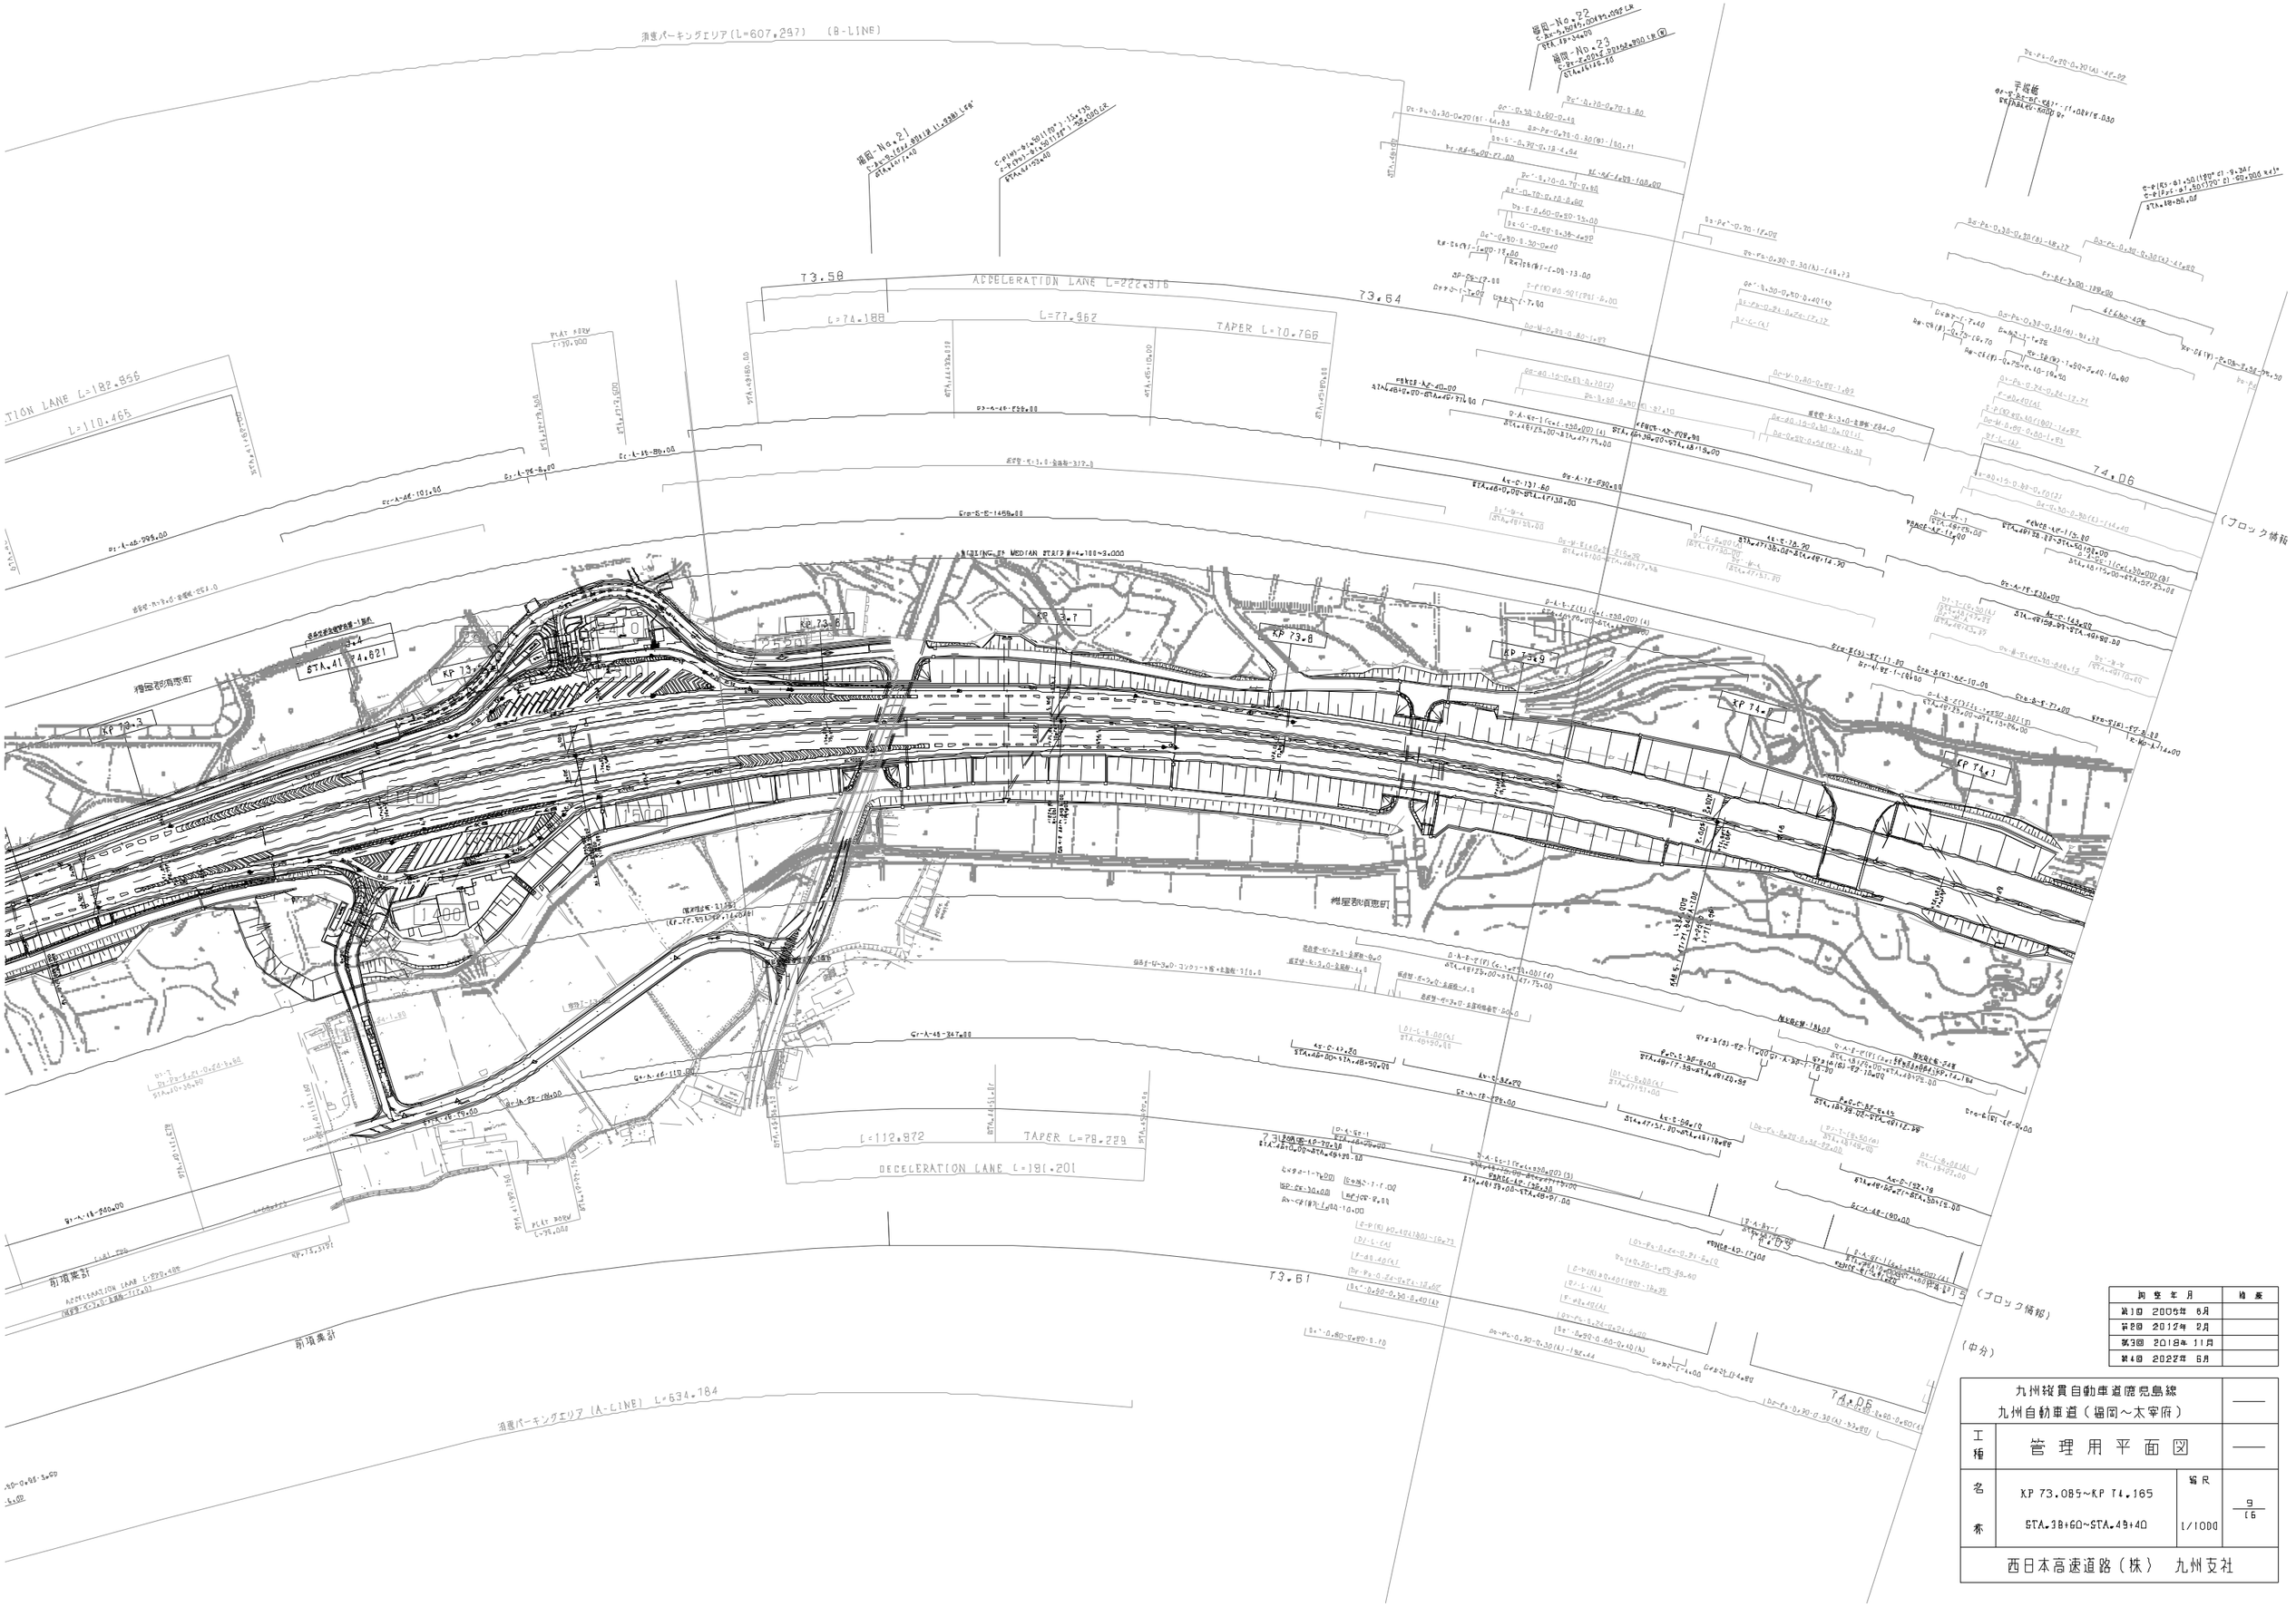

測 量 年 月	摘 要
第1回 2005年 6月	
第2回 2012年 2月	
第3回 2018年 11月	
第4回 2022年 6月	


西日本高速道路（株） 九州支社

九州縦貫自動車道鹿児島線
九州自動車道（福岡～太宰府）

工種	管理用平面図		
名称	KP 74.165～KP 74.965 STA.49+40～STA.57+40	縮尺	1/1000

西日本高速道路（株） 九州支社













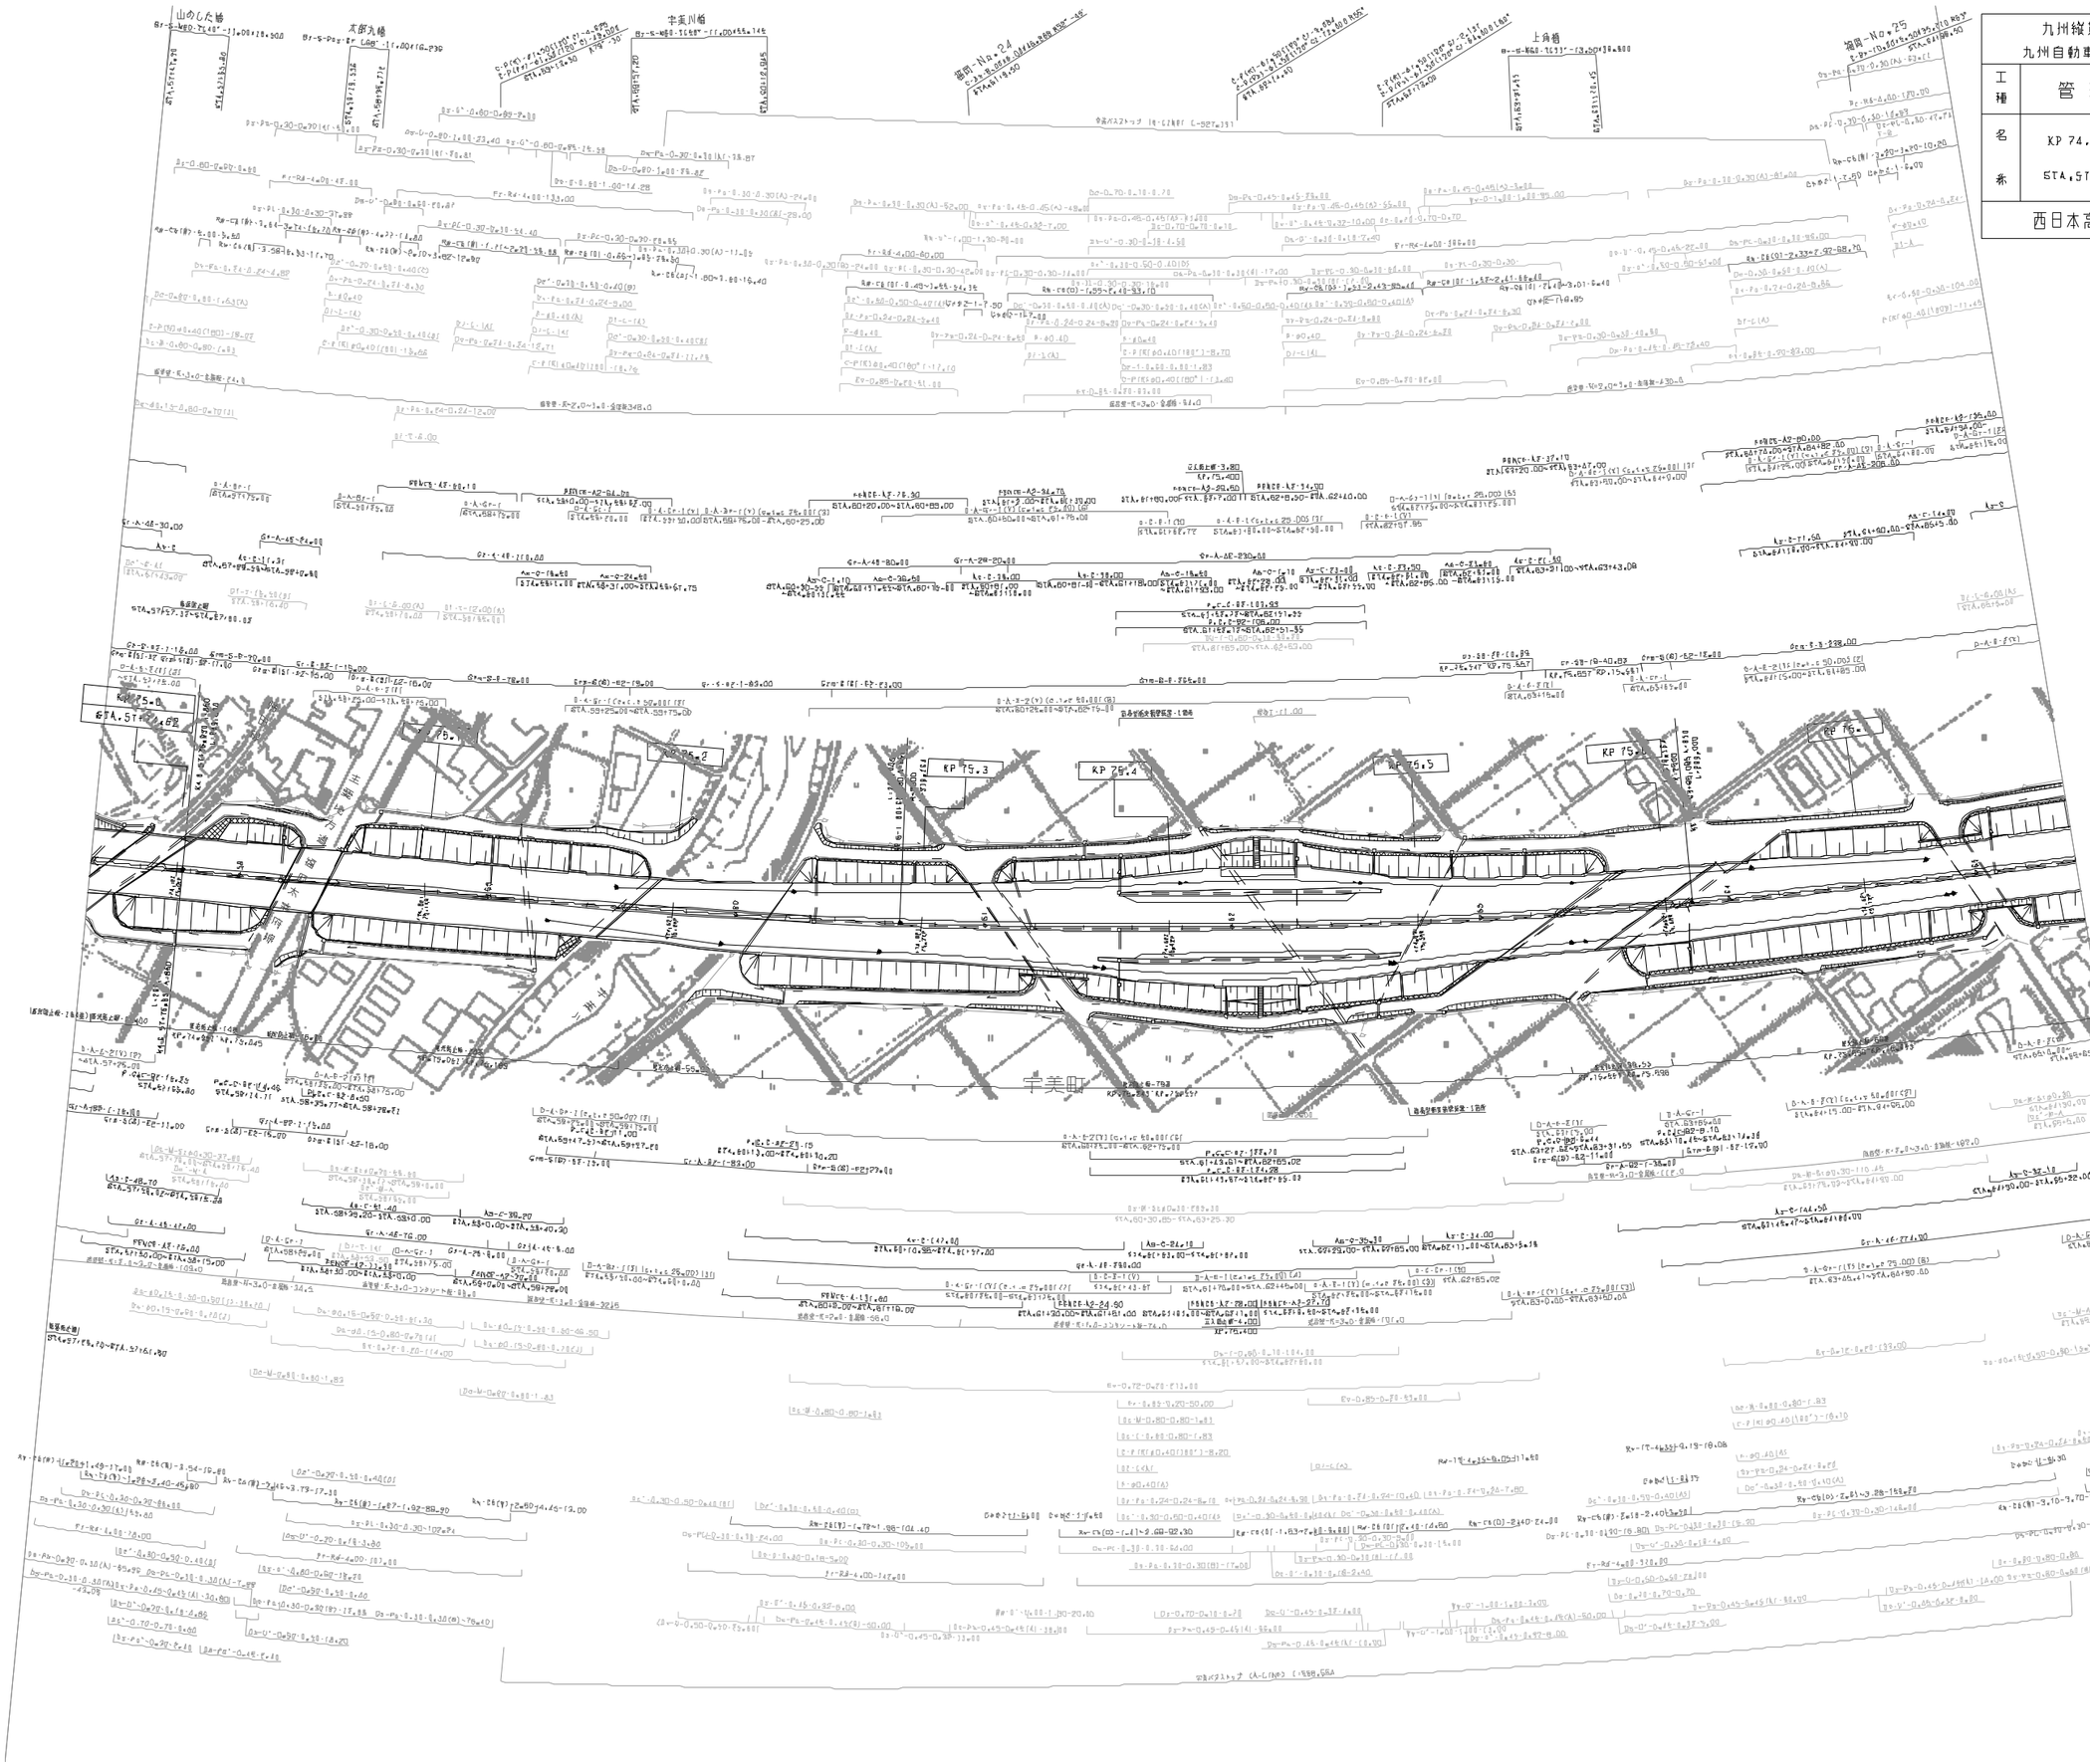

九州縦貫自動車道鹿児島線 九州自動車道（福岡～太宰府）			——
工種	管理用平面図		——
名称	KP 74.965～KP 75.765 STA.57+40～STA.65+40	縮尺 1/1000	11 18
西日本高速道路（株） 九州支社			

図歴	年月	備考
第1回	2005年 6月	
第2回	2021年 7月	
第3回	2022年 6月	

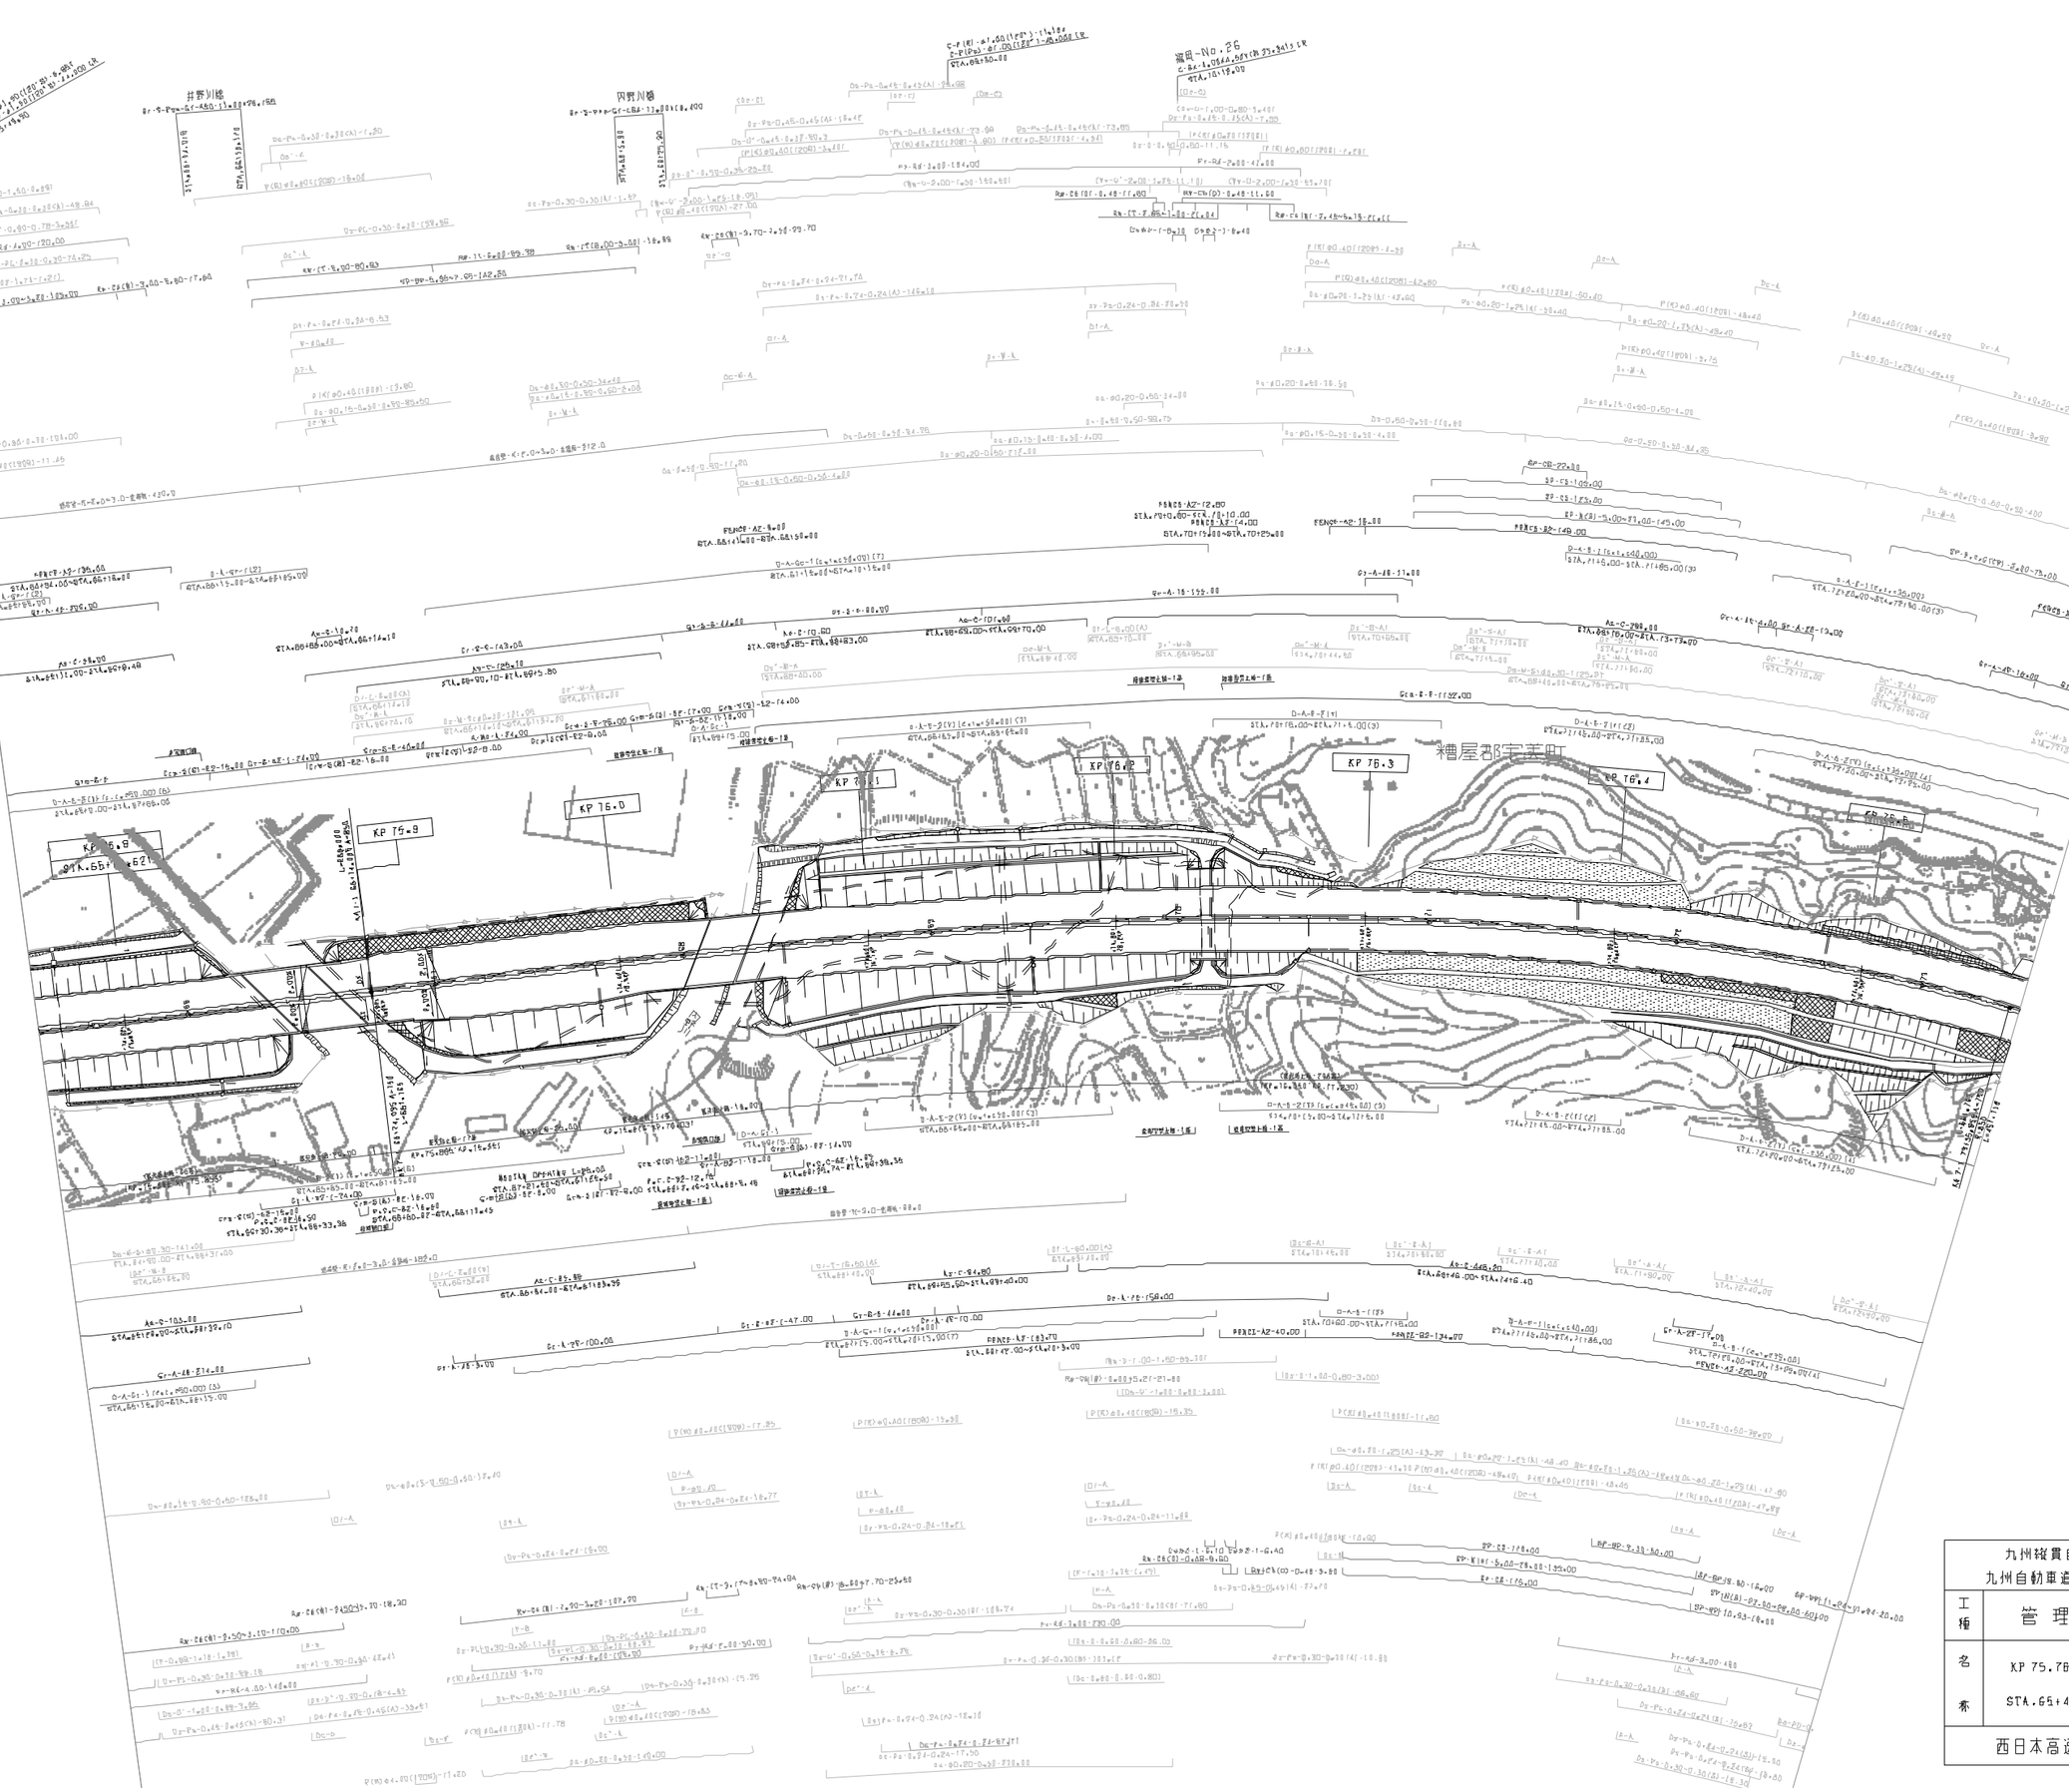

改 定 年 月	摘 要
第1回 2005年 6月	
第2回 2022年 6月	

九州縦貫自動車道鹿児島線 九州自動車道（福岡～太宰府）			——
工種	管 理 用 平 面 図		——
名称	KP 75.765～KP 76.565 STA. 65+40～STA. 73+40	縮尺 1/1000	12 16
西日本高速道路（株） 九州支社			

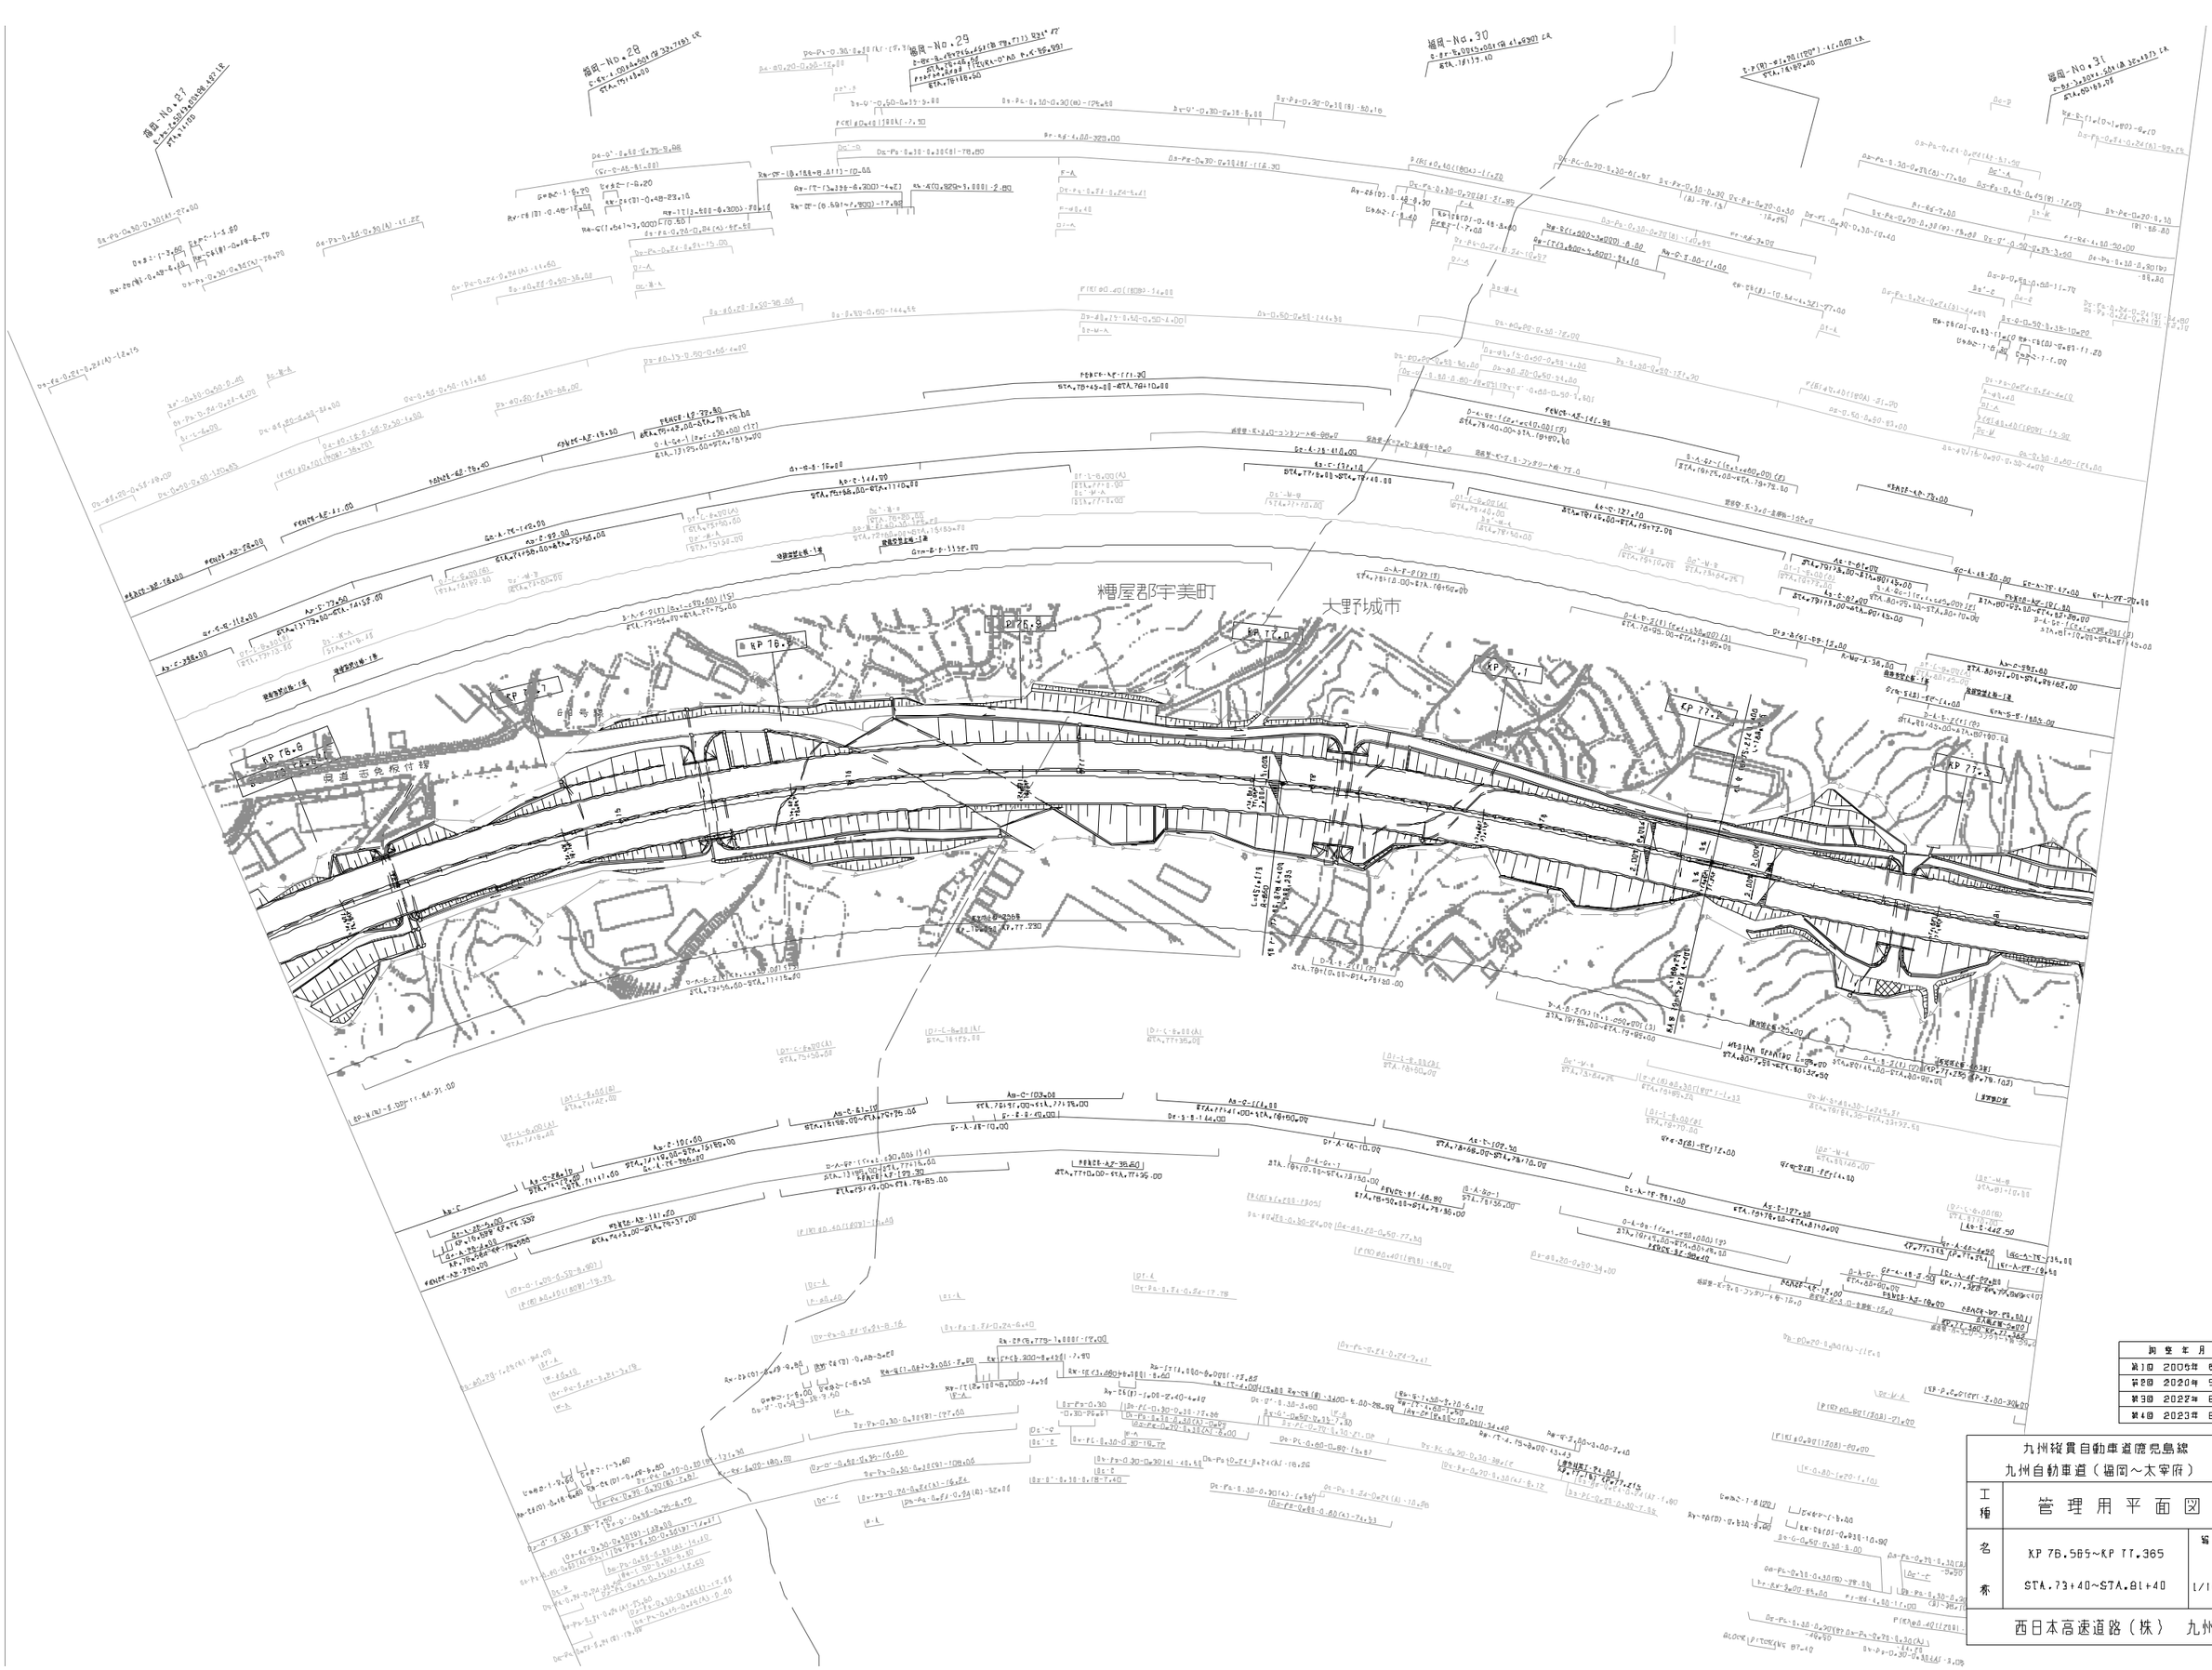

測 量 年 月	
第1回 2005年 6月	路 線
第2回 2020年 5月	
第3回 2022年 6月	
第4回 2023年 6月	

九州横貫自動車道鹿児島線 九州自動車道（福岡～太宰府）			——
工種	管理用平面図		——
名称	KP 76.585～KP 77.365 STA.73+40～STA.81+40	縮尺 1/1000	13 16
西日本高速道路（株） 九州支社			

九州縦貫自動車道鹿児島線 九州自動車道（福岡～太宰府）			——
工種	管理用平面図		——
名系	KP 77.365～KP 78.165 STA.81+40～STA.89+40	縮尺 1/1000	14 18
西日本高速道路（株） 九州支社			

図歴	年月	備考
第1回	2005年 6月	
第2回	2011年 2月	
第3回	2018年 1月	
第4回	2020年 5月	
第5回	2022年 6月	
第6回	2023年 6月	

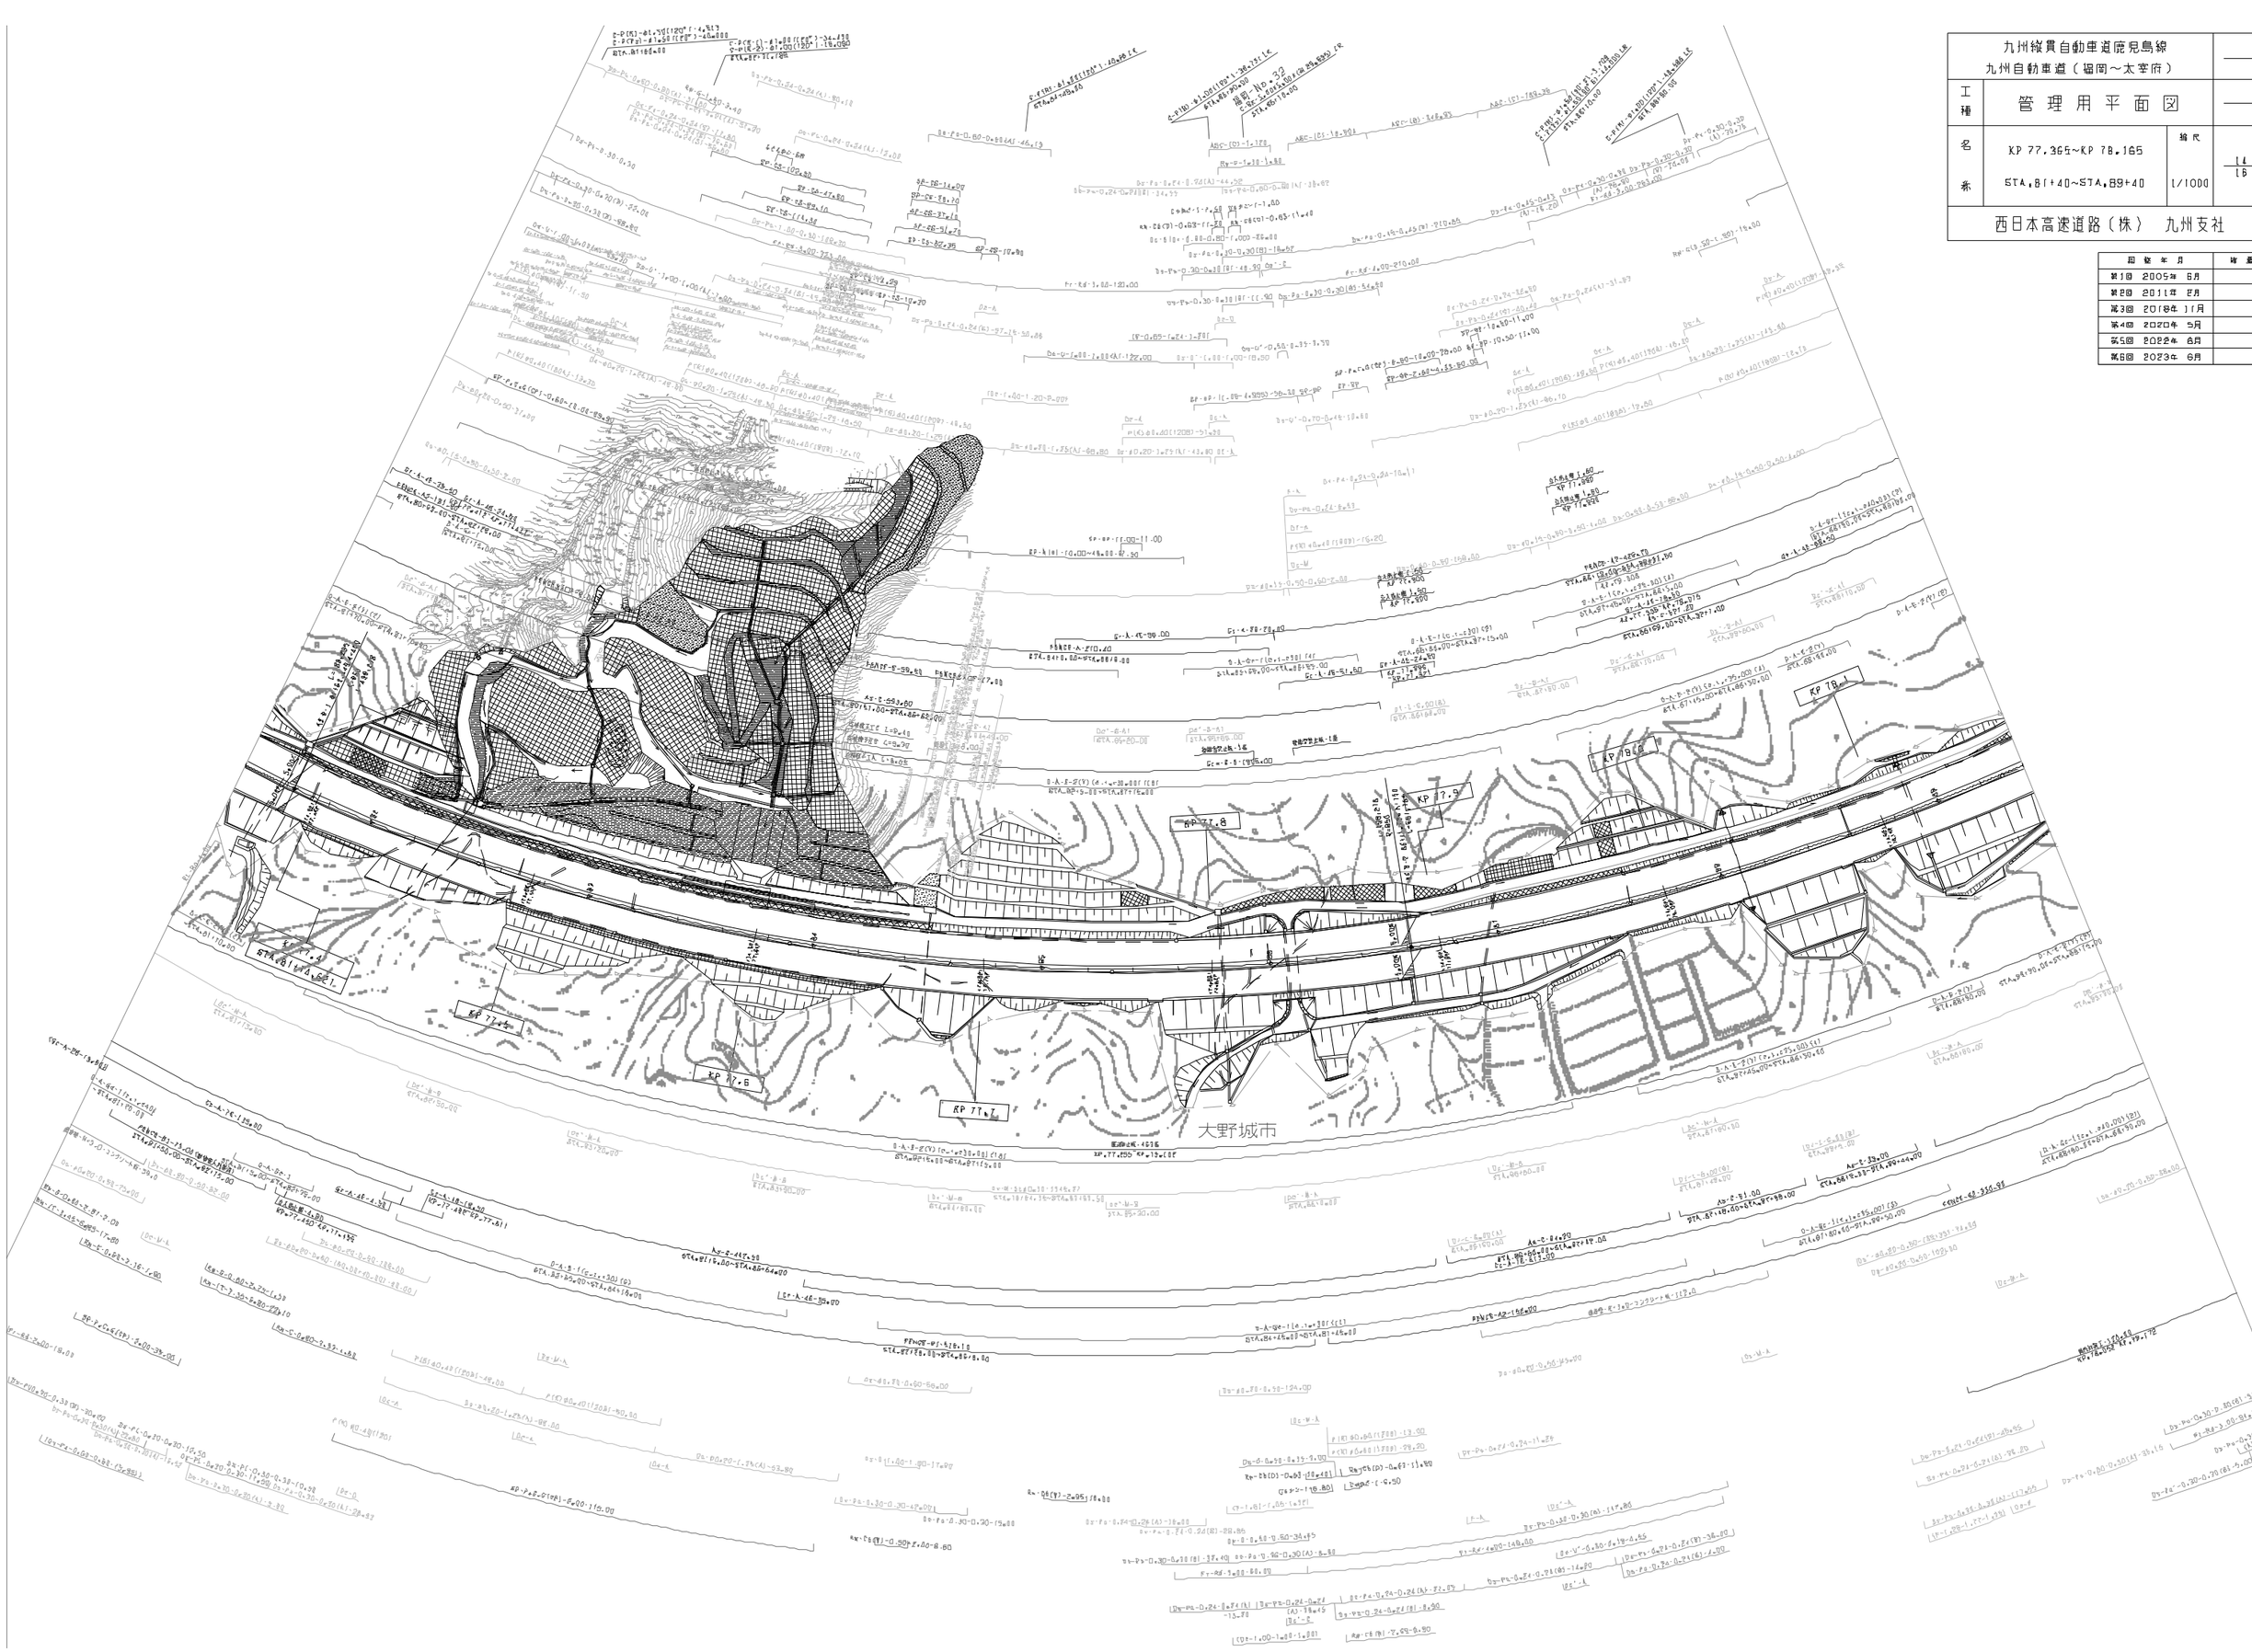

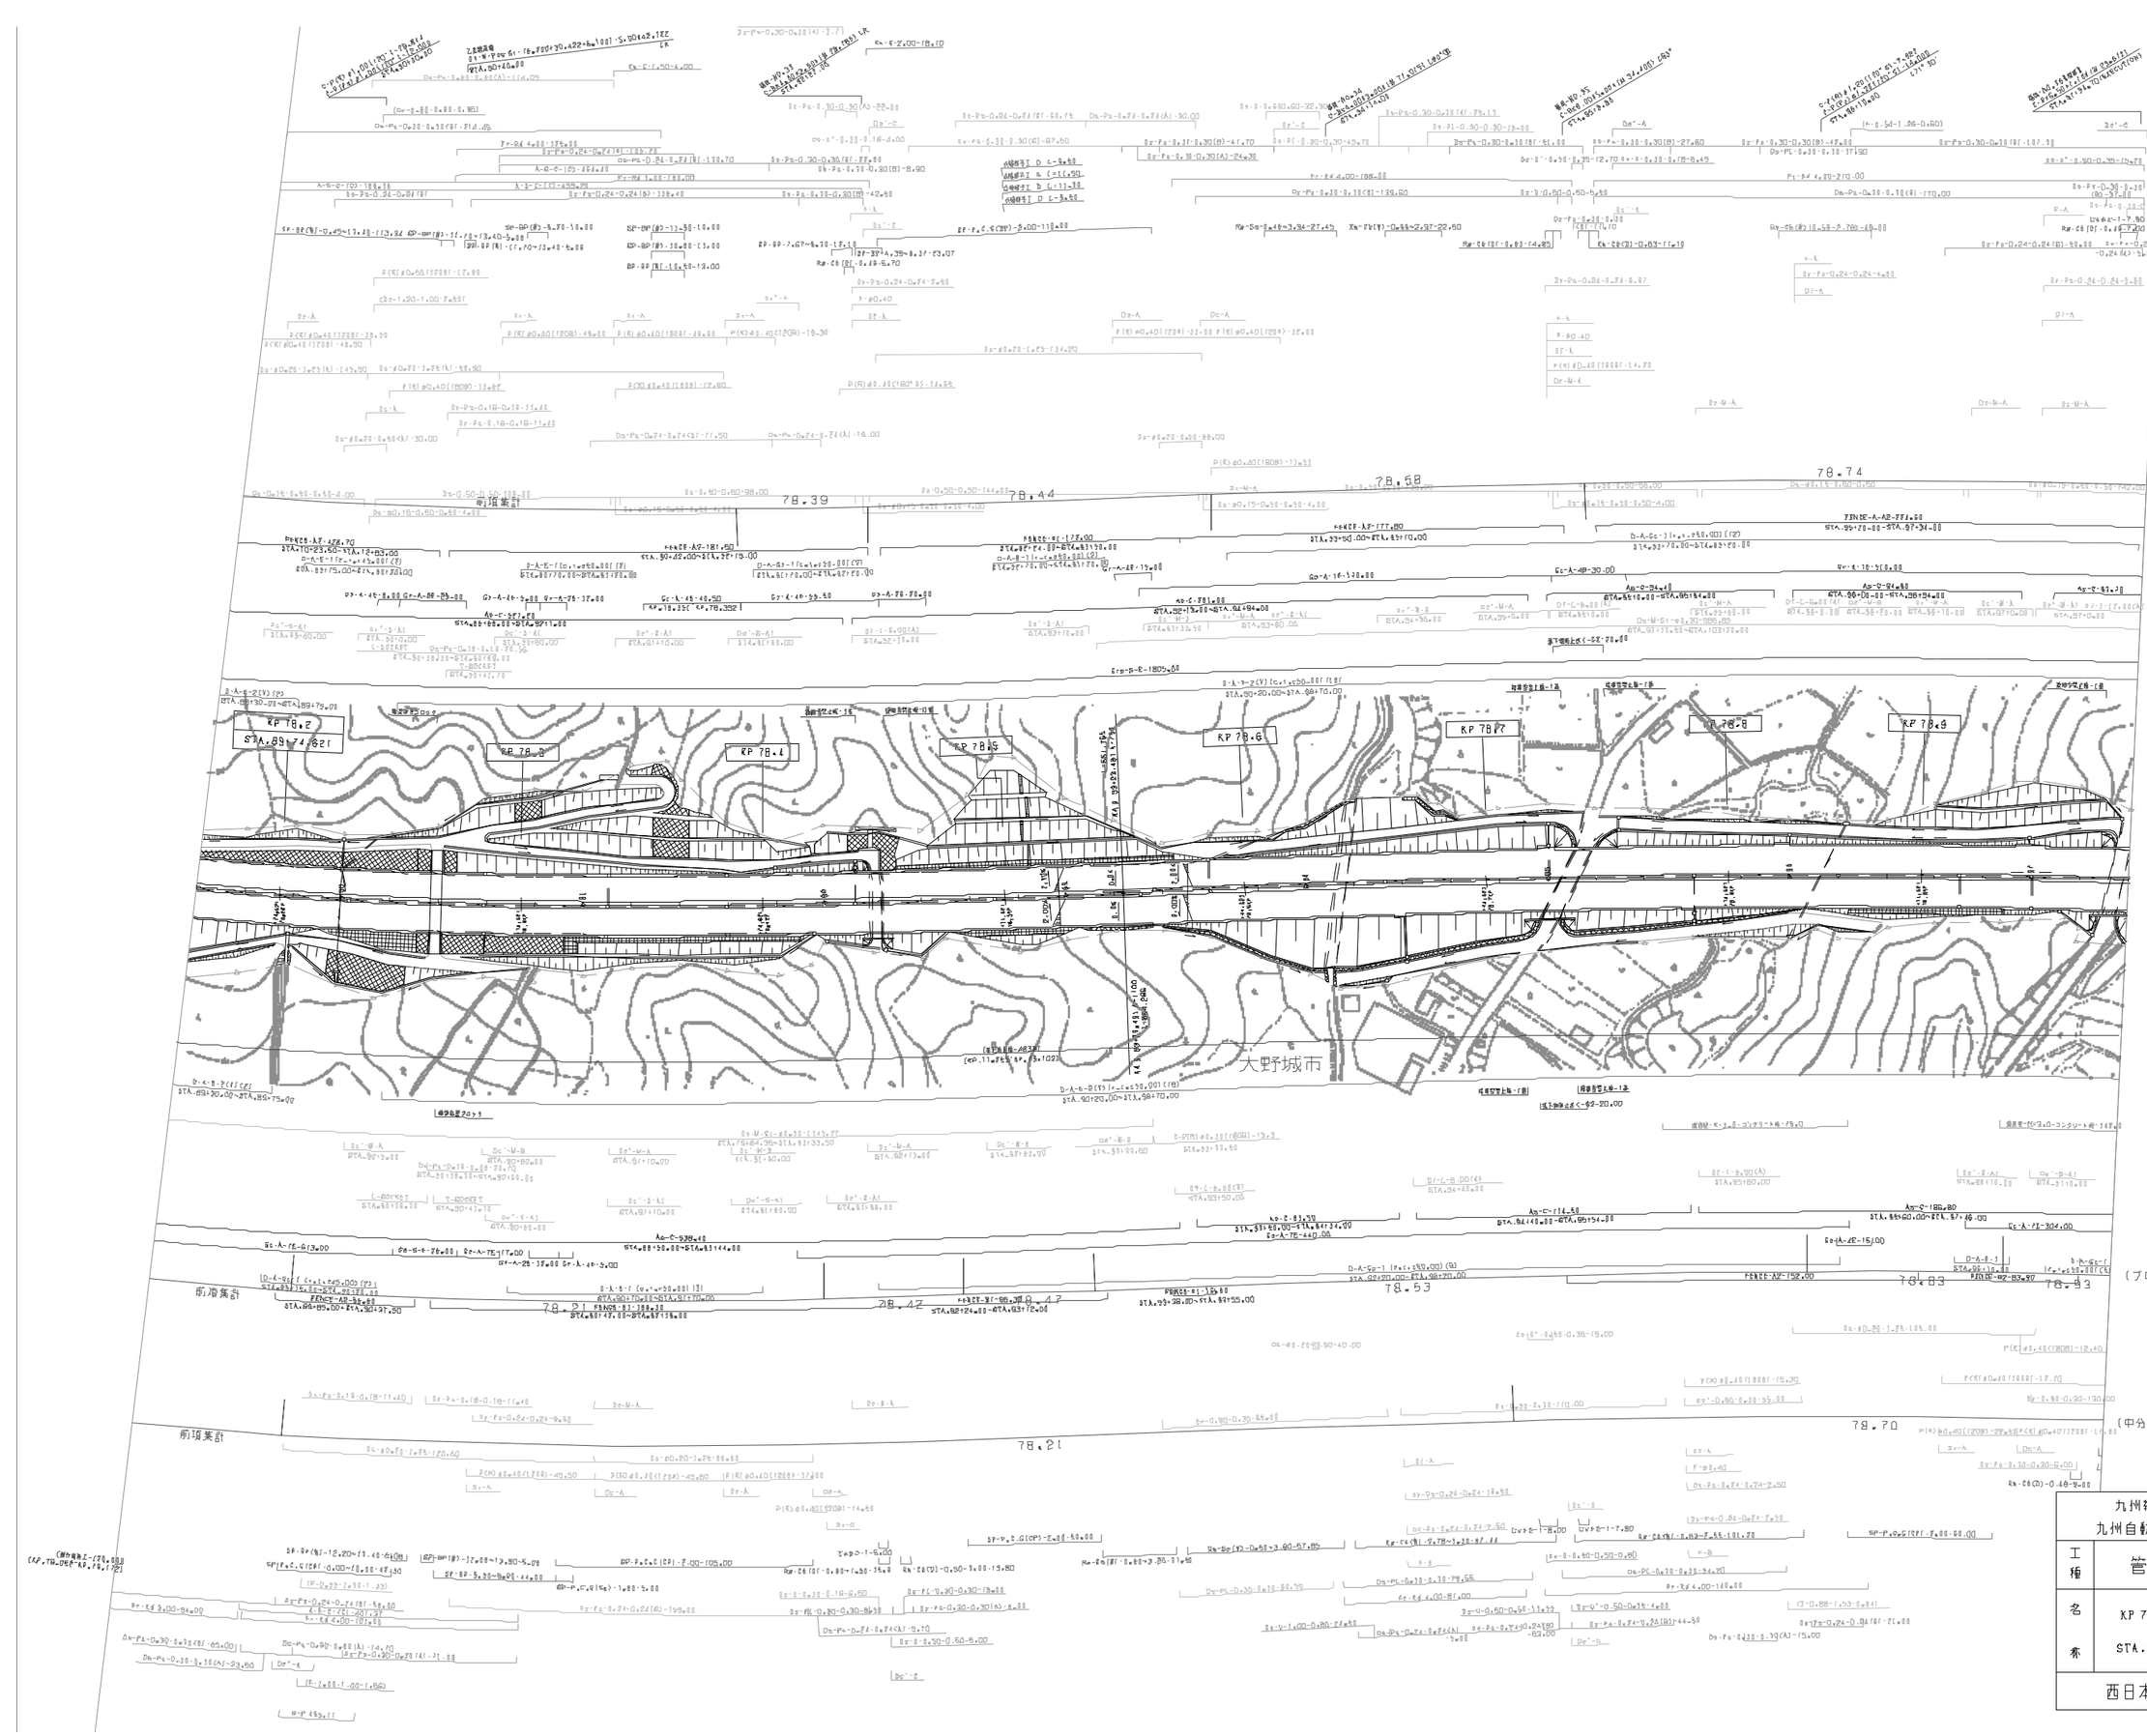

測 量 年 月	備 考
第1回 2005年 6月	
第2回 2020年 5月	
第3回 2022年 6月	
第4回 2023年 6月	

九州縦貫自動車道鹿児島線 九州自動車道（福岡～太宰府）			——
工種	管 理 用 平 面 図		——
名称	KP 78.165～KP 78.965 STA.89+40～STA.97+40	縮尺 1/1000	15 16
西日本高速道路（株） 九州支社			

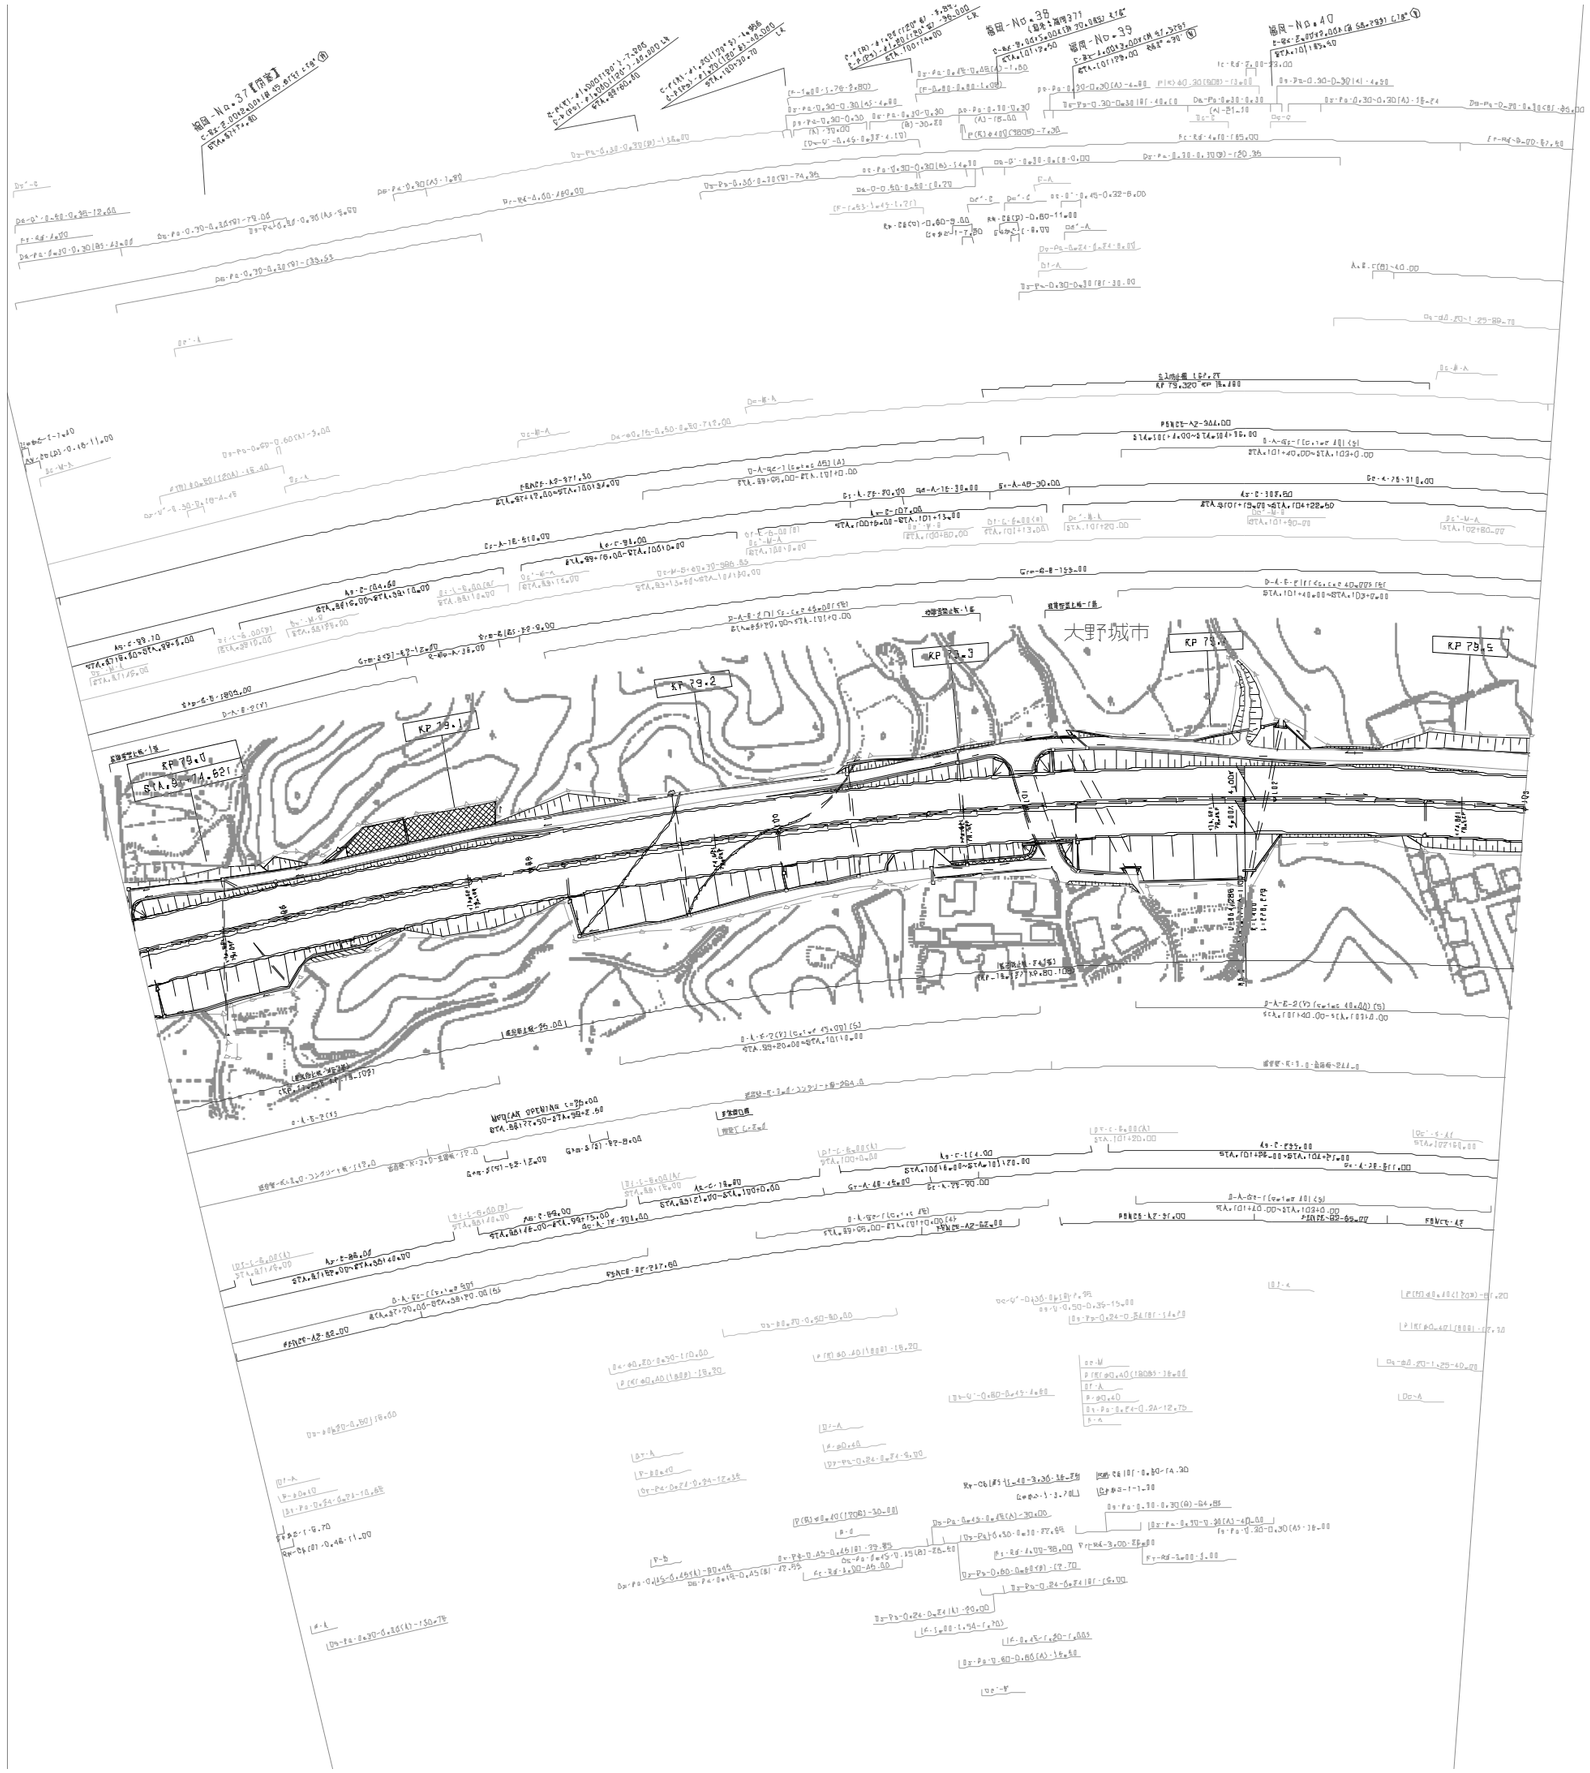

開 発 年 月	摘 要
第1回 2005年 6月	
第2回 2018年 11月	
第3回 2022年 6月	

九州縦貫自動車道鹿児島線 九州自動車道（福岡～太宰府）			——
工種	管 理 用 平 面 図		——
名称	KP 78.985～KP 79.525 STA.97+40～STA.103+00	縮尺 1/1000	6 6
西日本高速道路（株） 九州支社			

工種	管理用平面図		
九州縦貫自動車道佐賀島線 九州自動車道（太宰府～古賀野）			
名称	太宰府IC(上) KP.79.525~KP.80.689	縮尺	1/1000
距離	STA.1103+00~STA.7+20		1/1

西日本高速道路（株） 九州支社

路線名	延長	車線数	供用年月
九州自動車道（太宰府～鳥栖）完成図			
起点（H1D筑紫高架直結）			
第1回 2018年11月			
第2回 2019年5月			
第3回 2020年5月			
第4回 2022年6月			
第5回 2023年6月			

〔太宰府～鳥栖〕完成図
10都市高速直結）

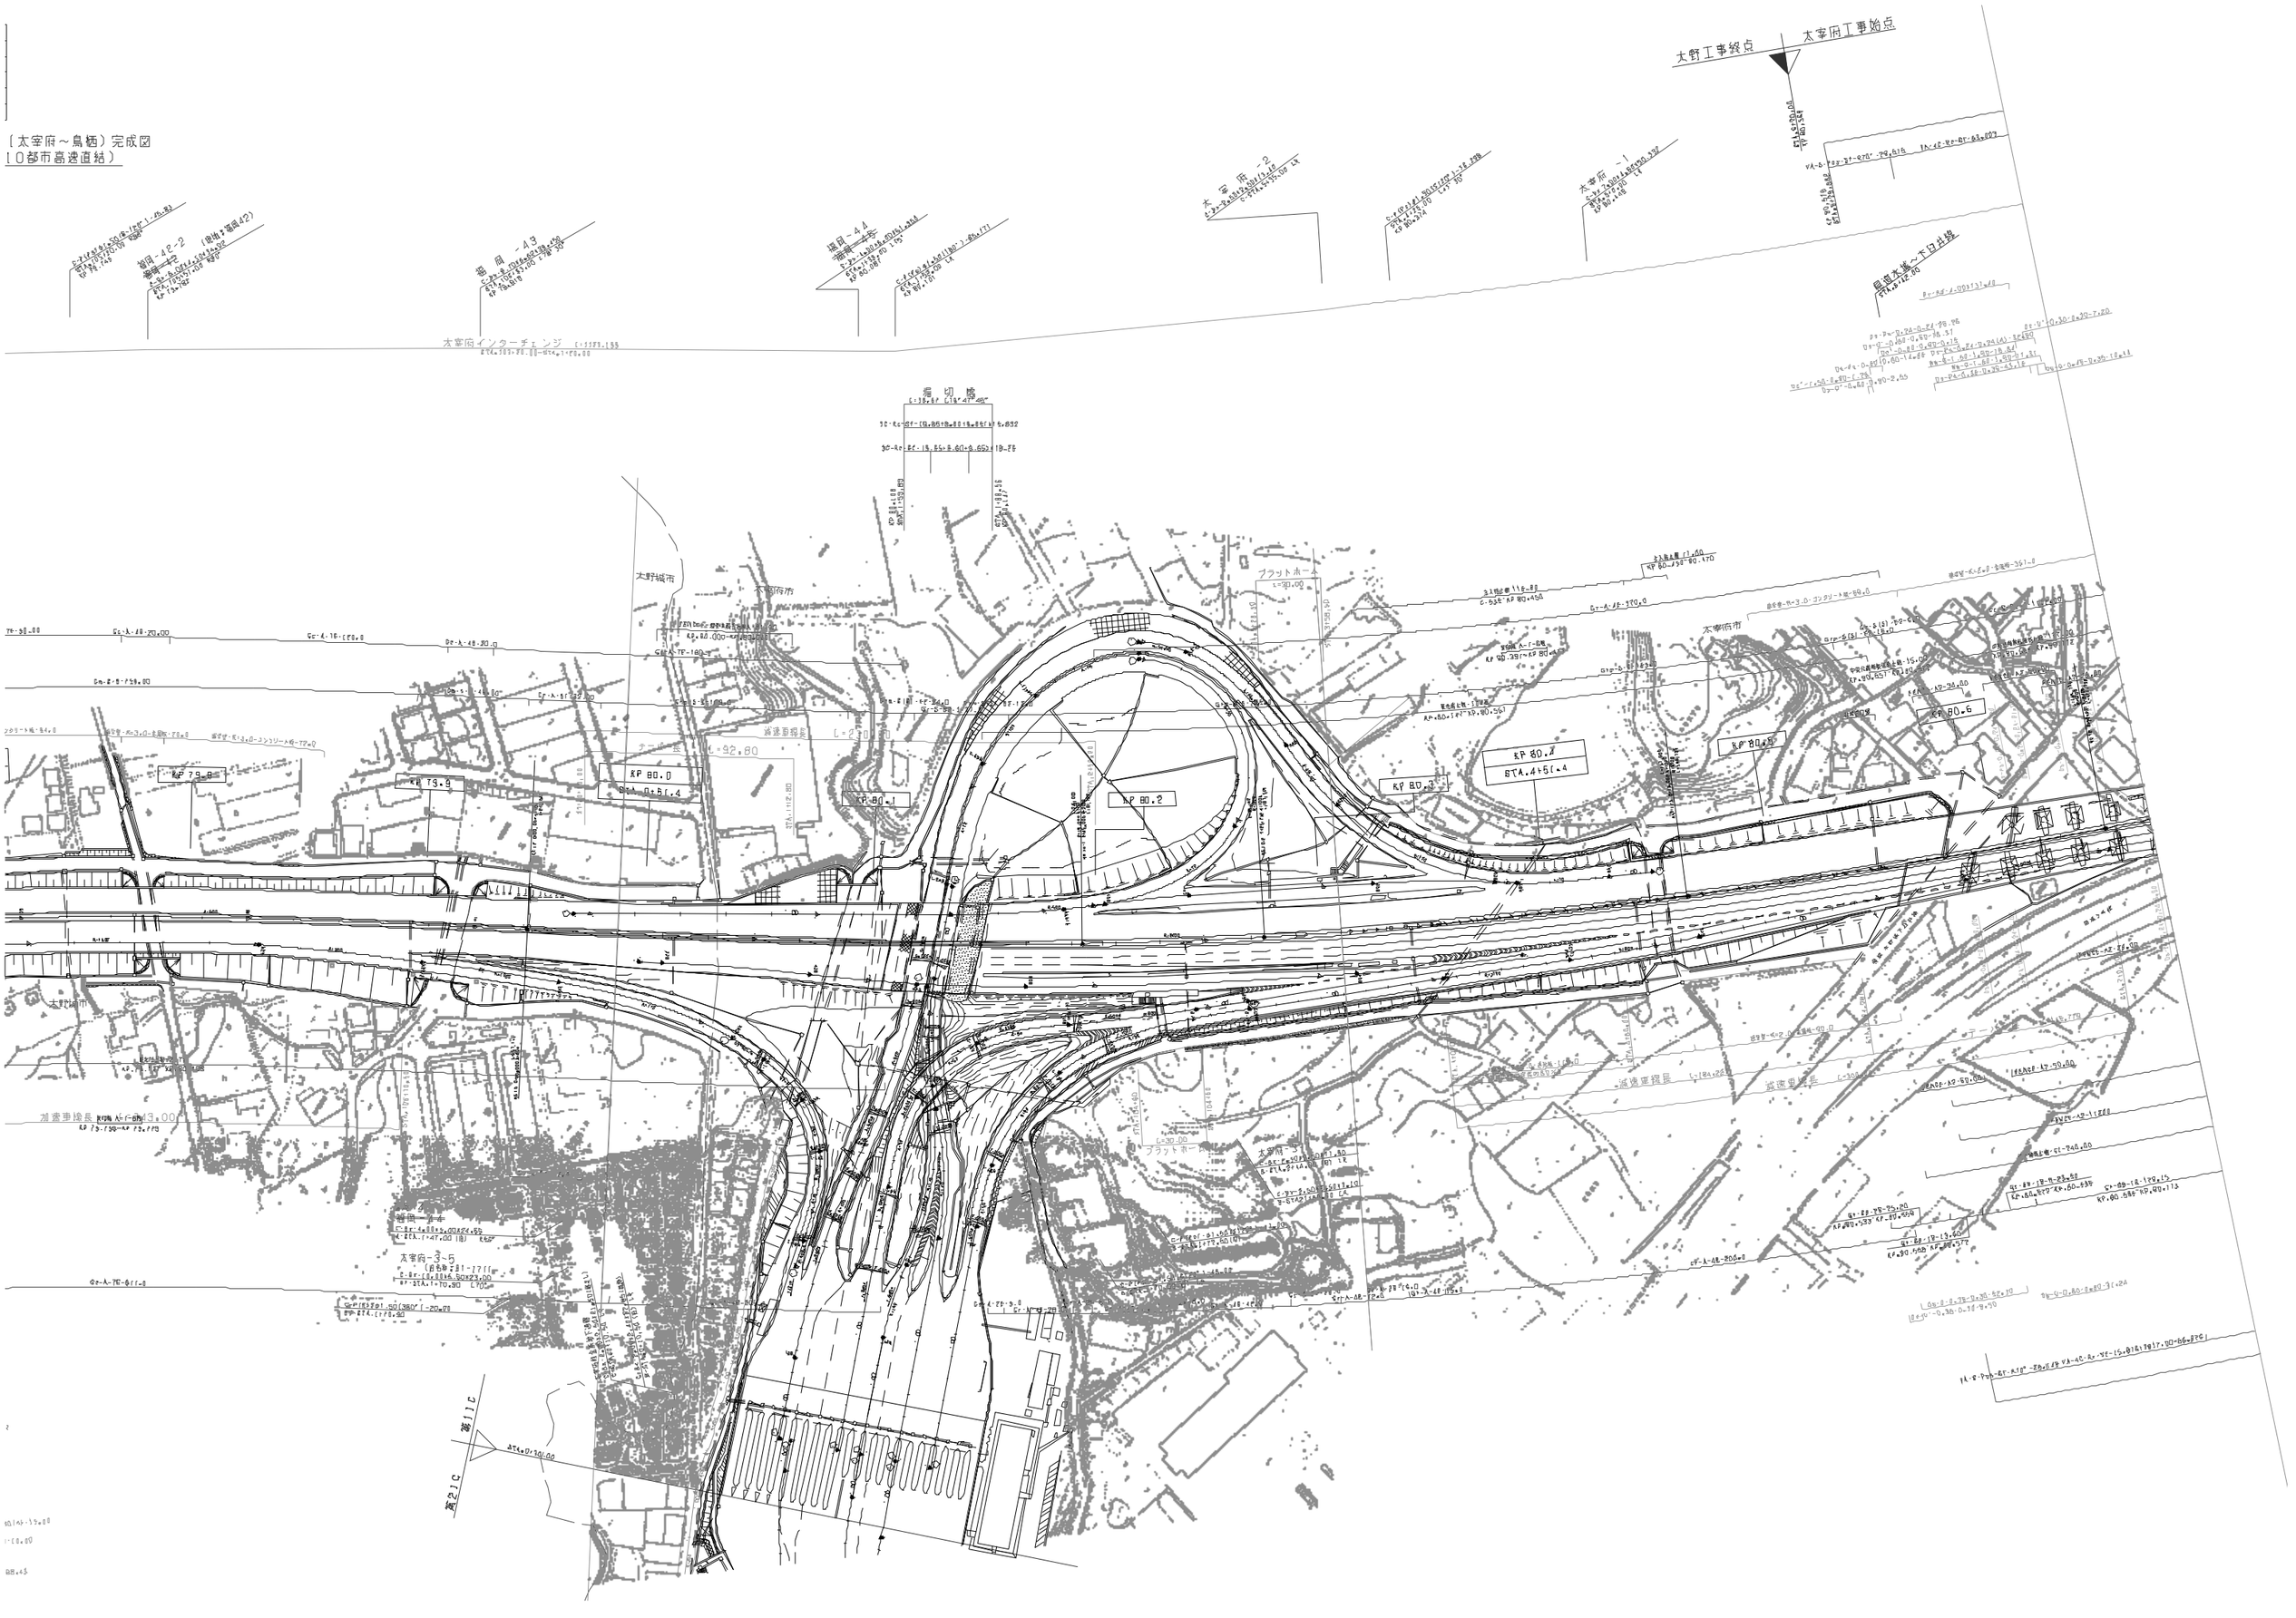
太野工事終点
太宰府工事始点
太宰府インターチェンジ
太宰府 -1
太宰府 -2
太宰府-3-5
太野城市
太宰府市
KP 80.0
KP 80.2
KP 80.4
KP 80.6
KP 79.8
KP 79.6
減速車線長
加速車線長
プラットホーム
L=92.80
L=210.00
L=30.00

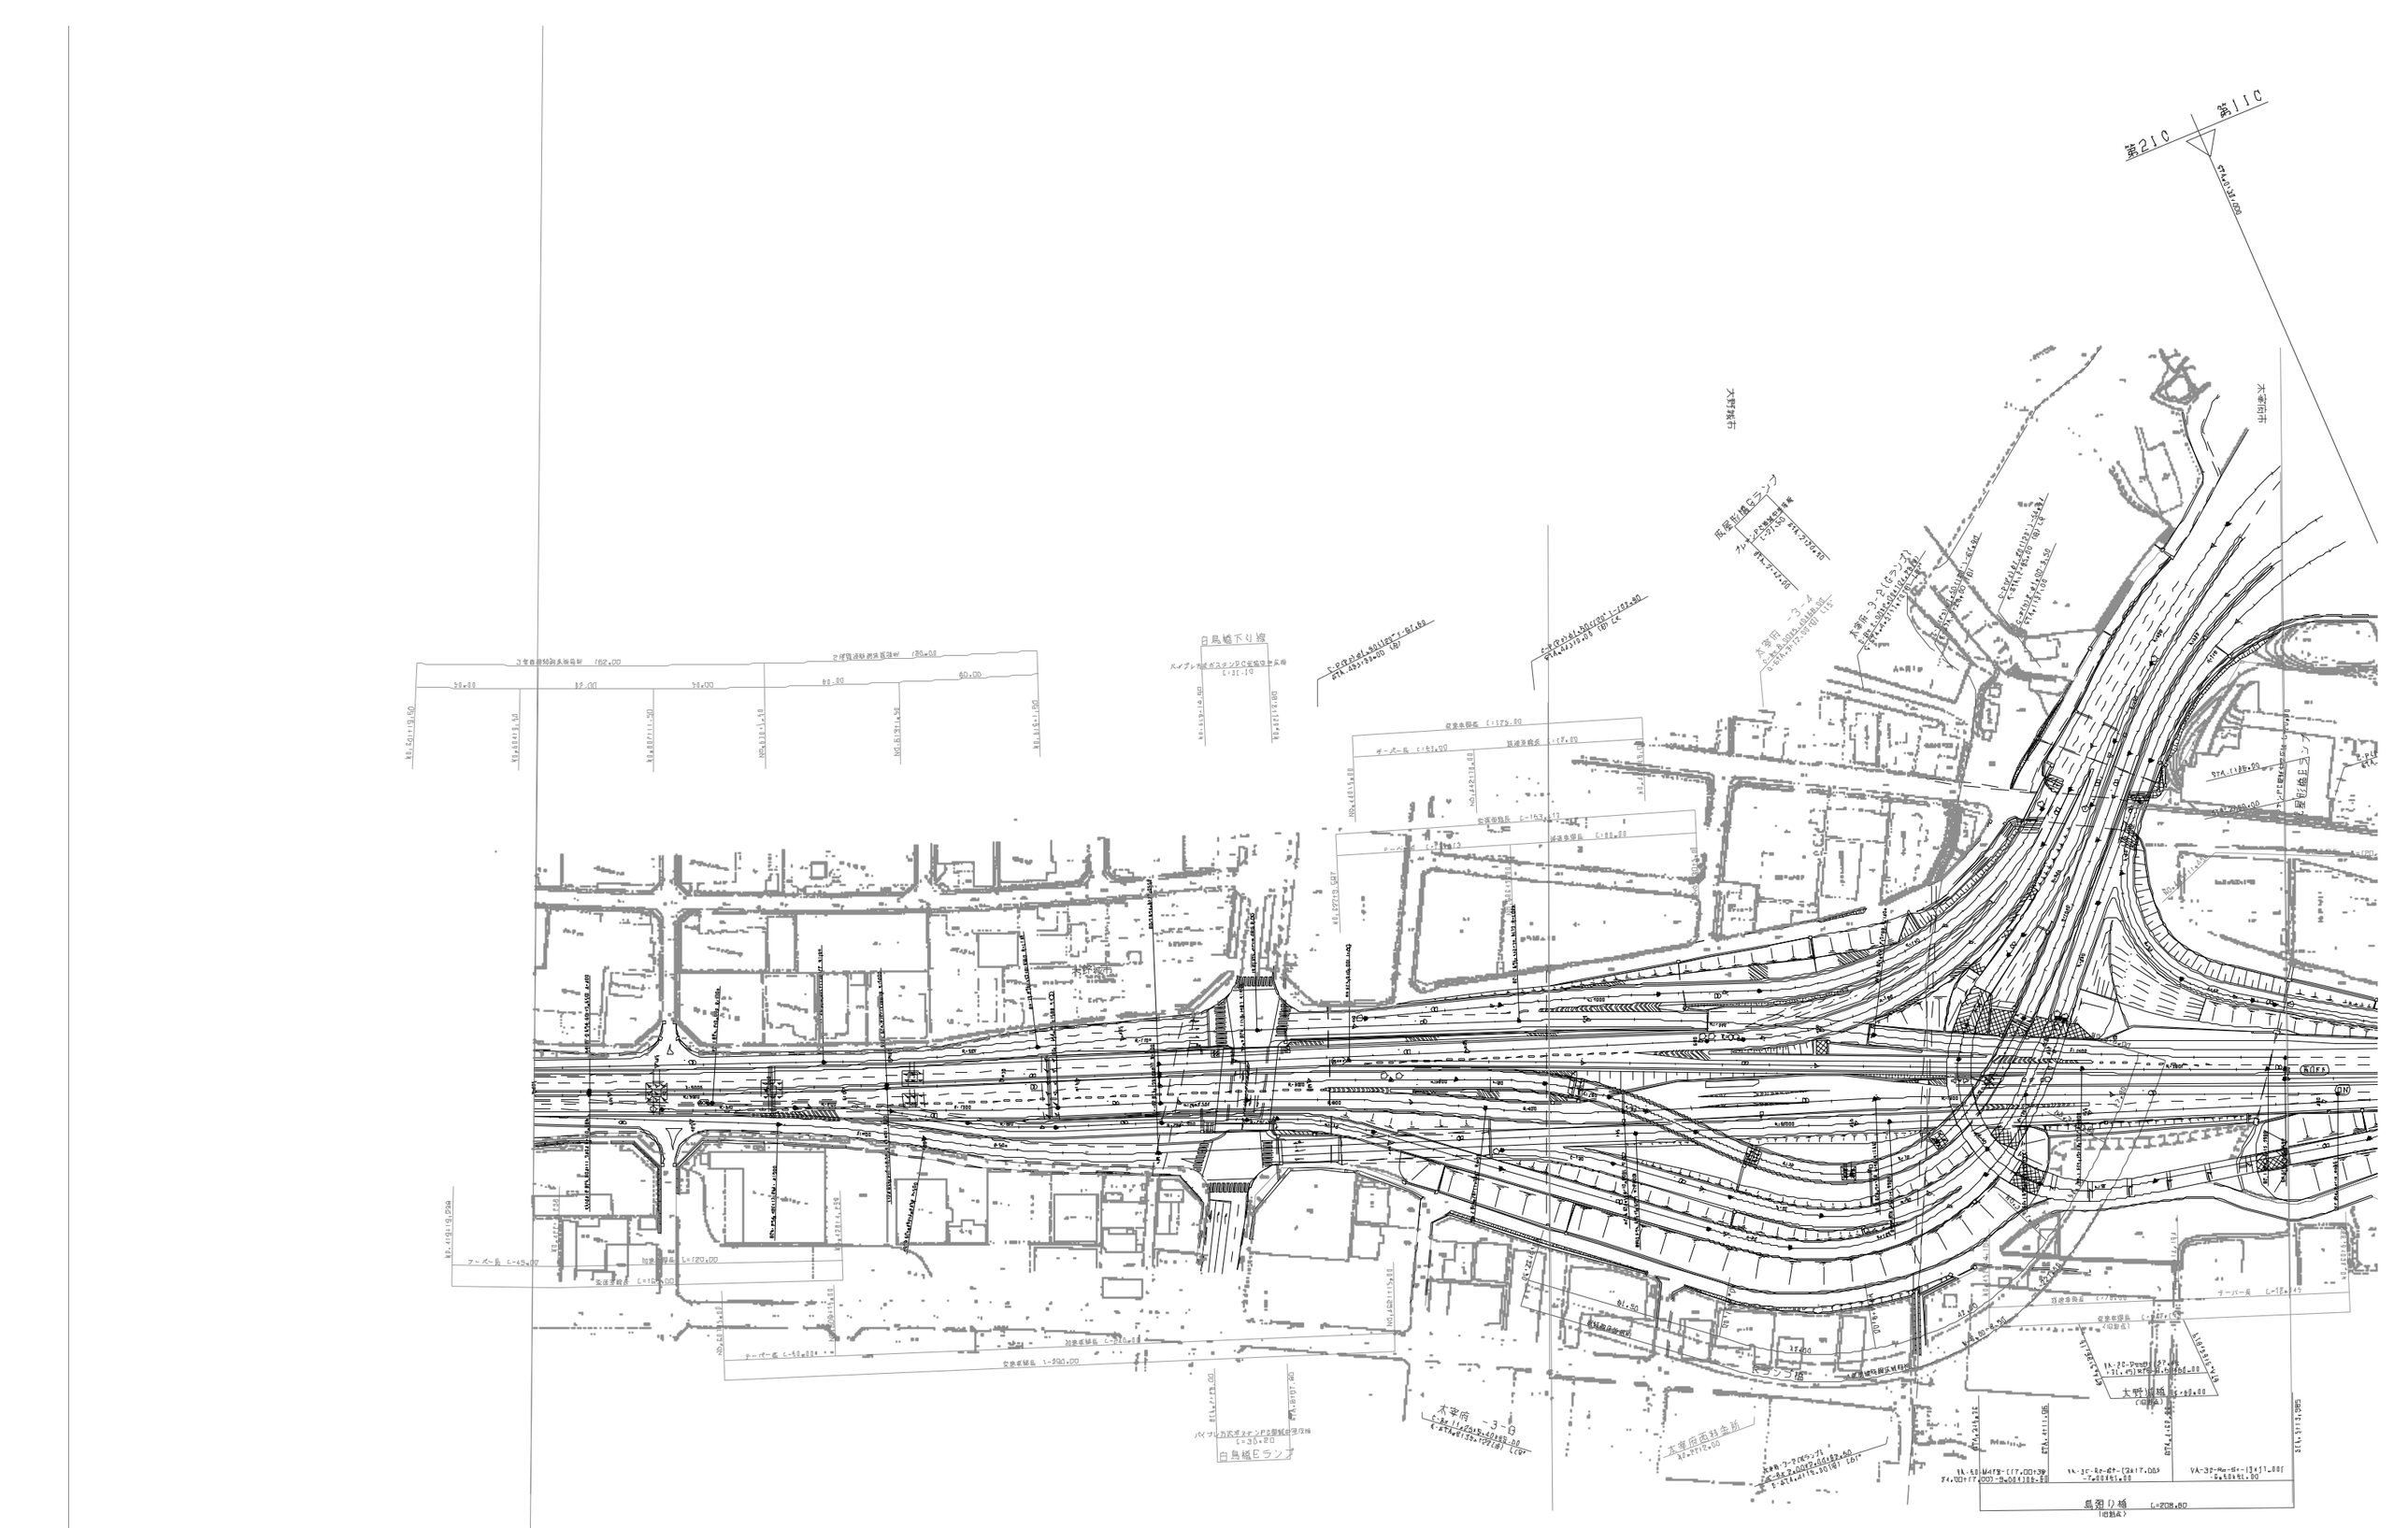
第2IC
第1IC
大宰府
大宰府 -3-4
大宰府 -3-3
大宰府 -3-6
白鳥橋Eランプ

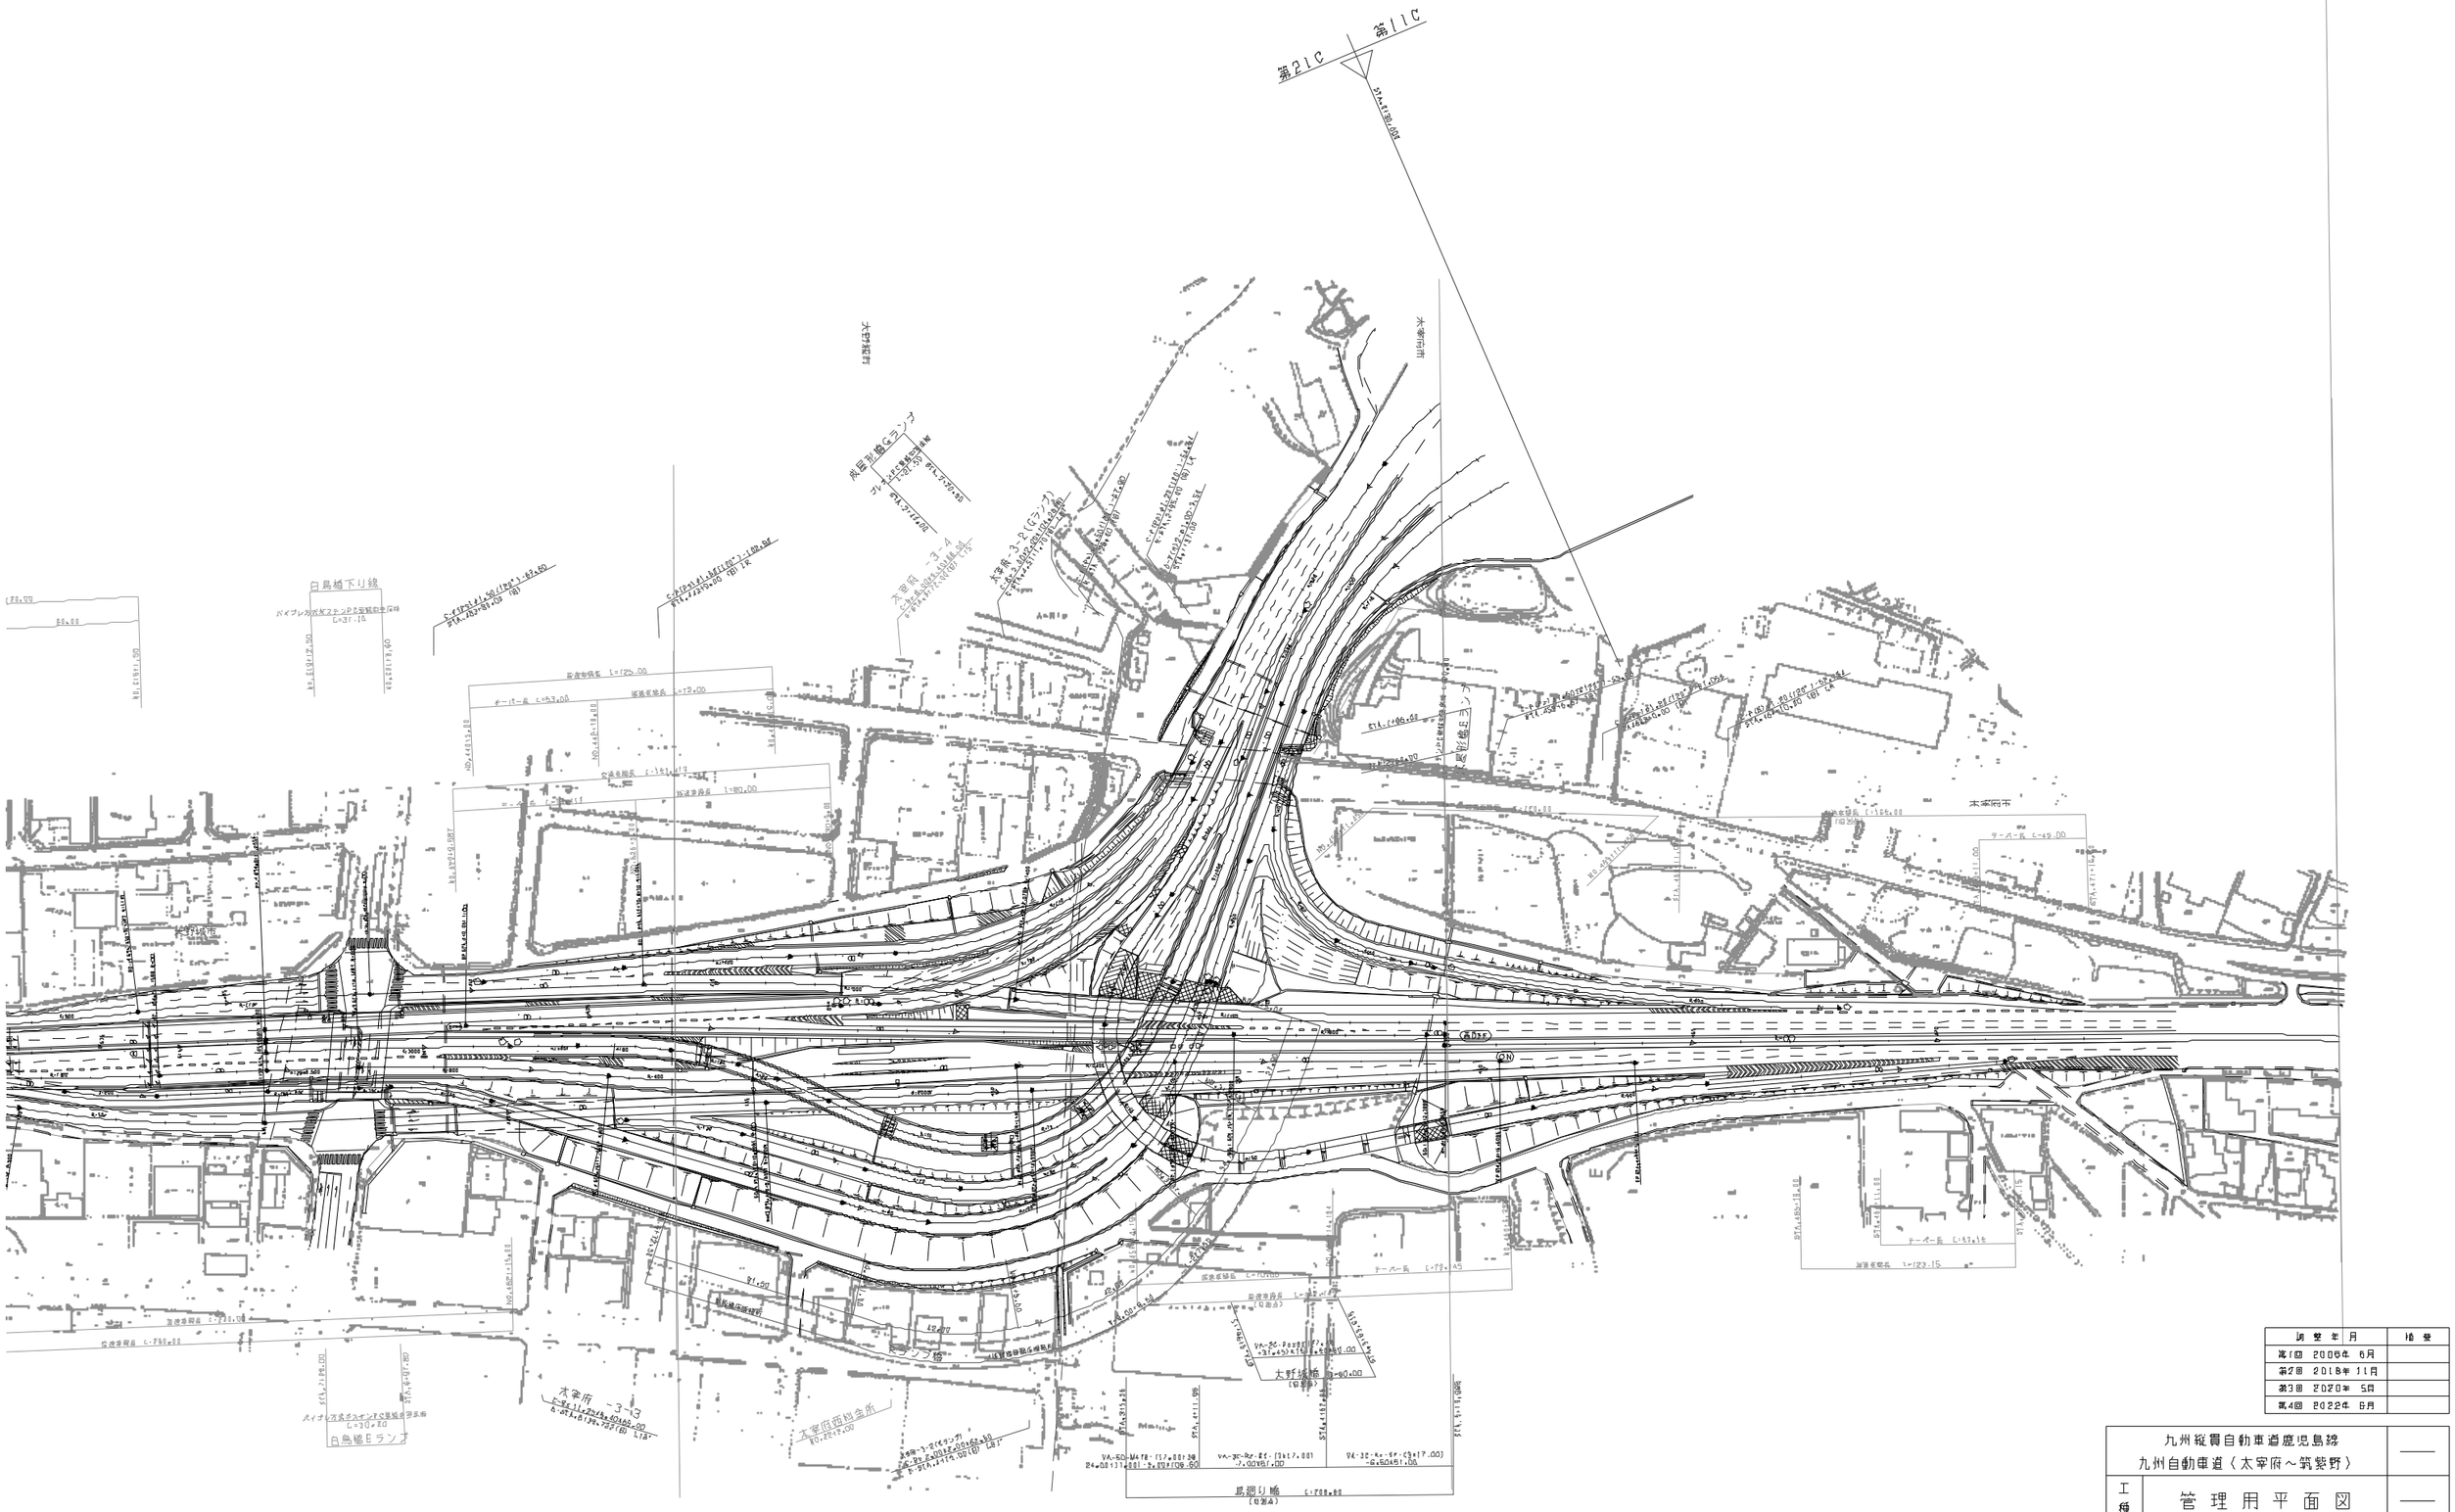
第21C
第11C
大宰府IC
太宰府
大宰府 -3-2(Cランプ)
大宰府 -3-4
大宰府 -3-3
大宰府西料金所
大野城
白鳥橋下り線
白鳥橋Eランプ

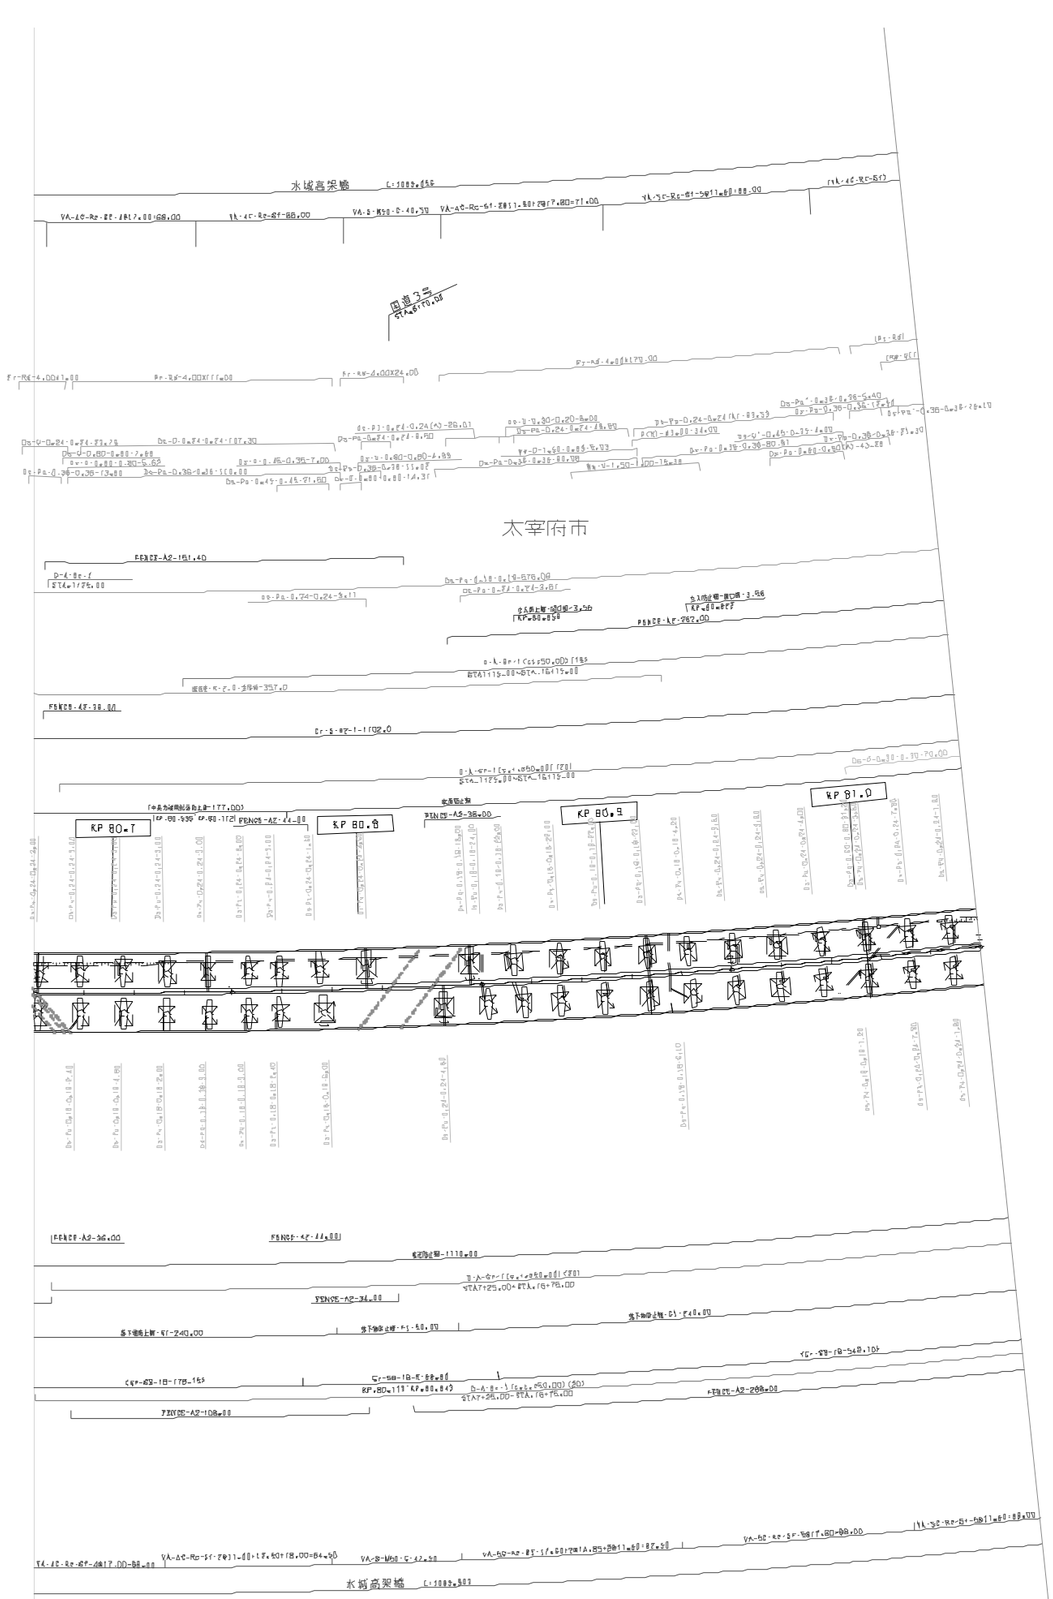

訂 整 年 月	摘 要

九州縦貫自動車道鹿児島線 九州自動車道（太宰府～筑紫野）			——
工種	管 理 用 平 面 図		——
名称	KP.80.669~KP.81.049 STA.7+20~STA.11+00	縮尺 1/1000	3 11
西日本高速道路（株） 九州支社			

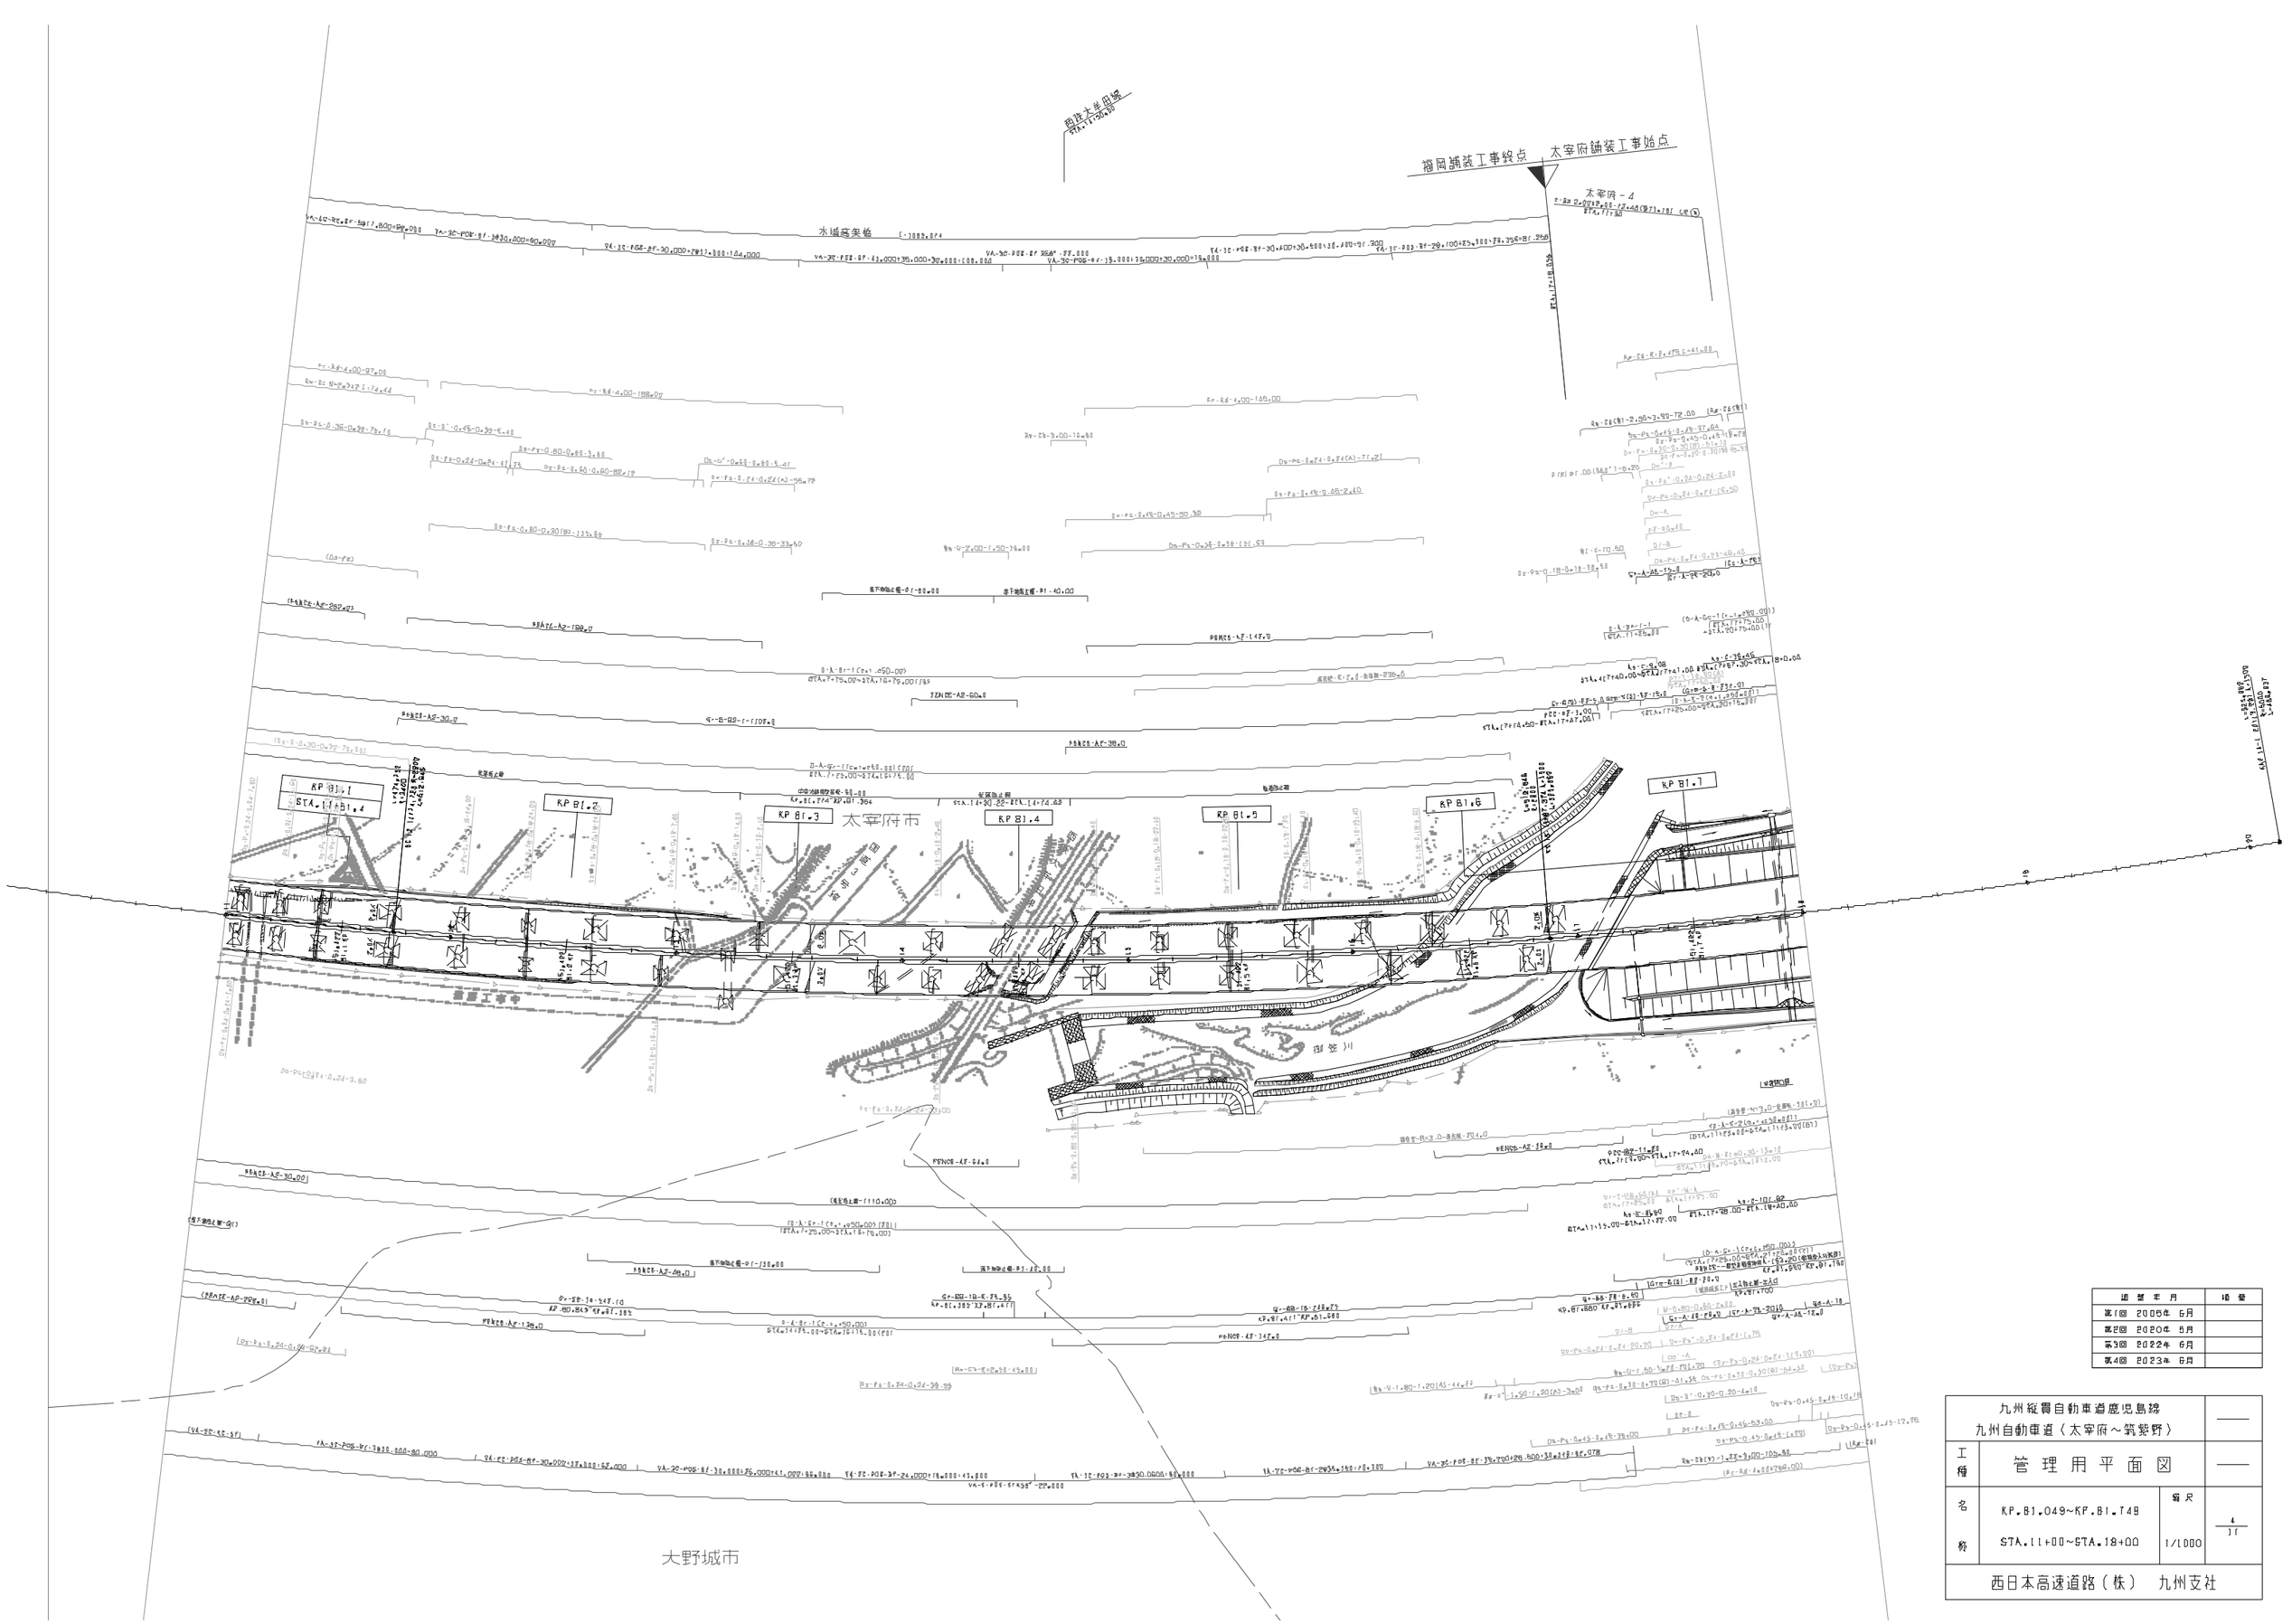

図 面 年 月	摘 要
第1回 2005年 6月	
第2回 2020年 6月	
第3回 2022年 6月	
第4回 2023年 6月	

九州縦貫自動車道鹿児島線 九州自動車道〈太宰府～筑紫野〉			——
工種	管理用平面図		——
名称	KP.81.049～KP.81.749 STA.11+00～STA.18+00	縮尺 1/1000	4 11
西日本高速道路（株） 九州支社			

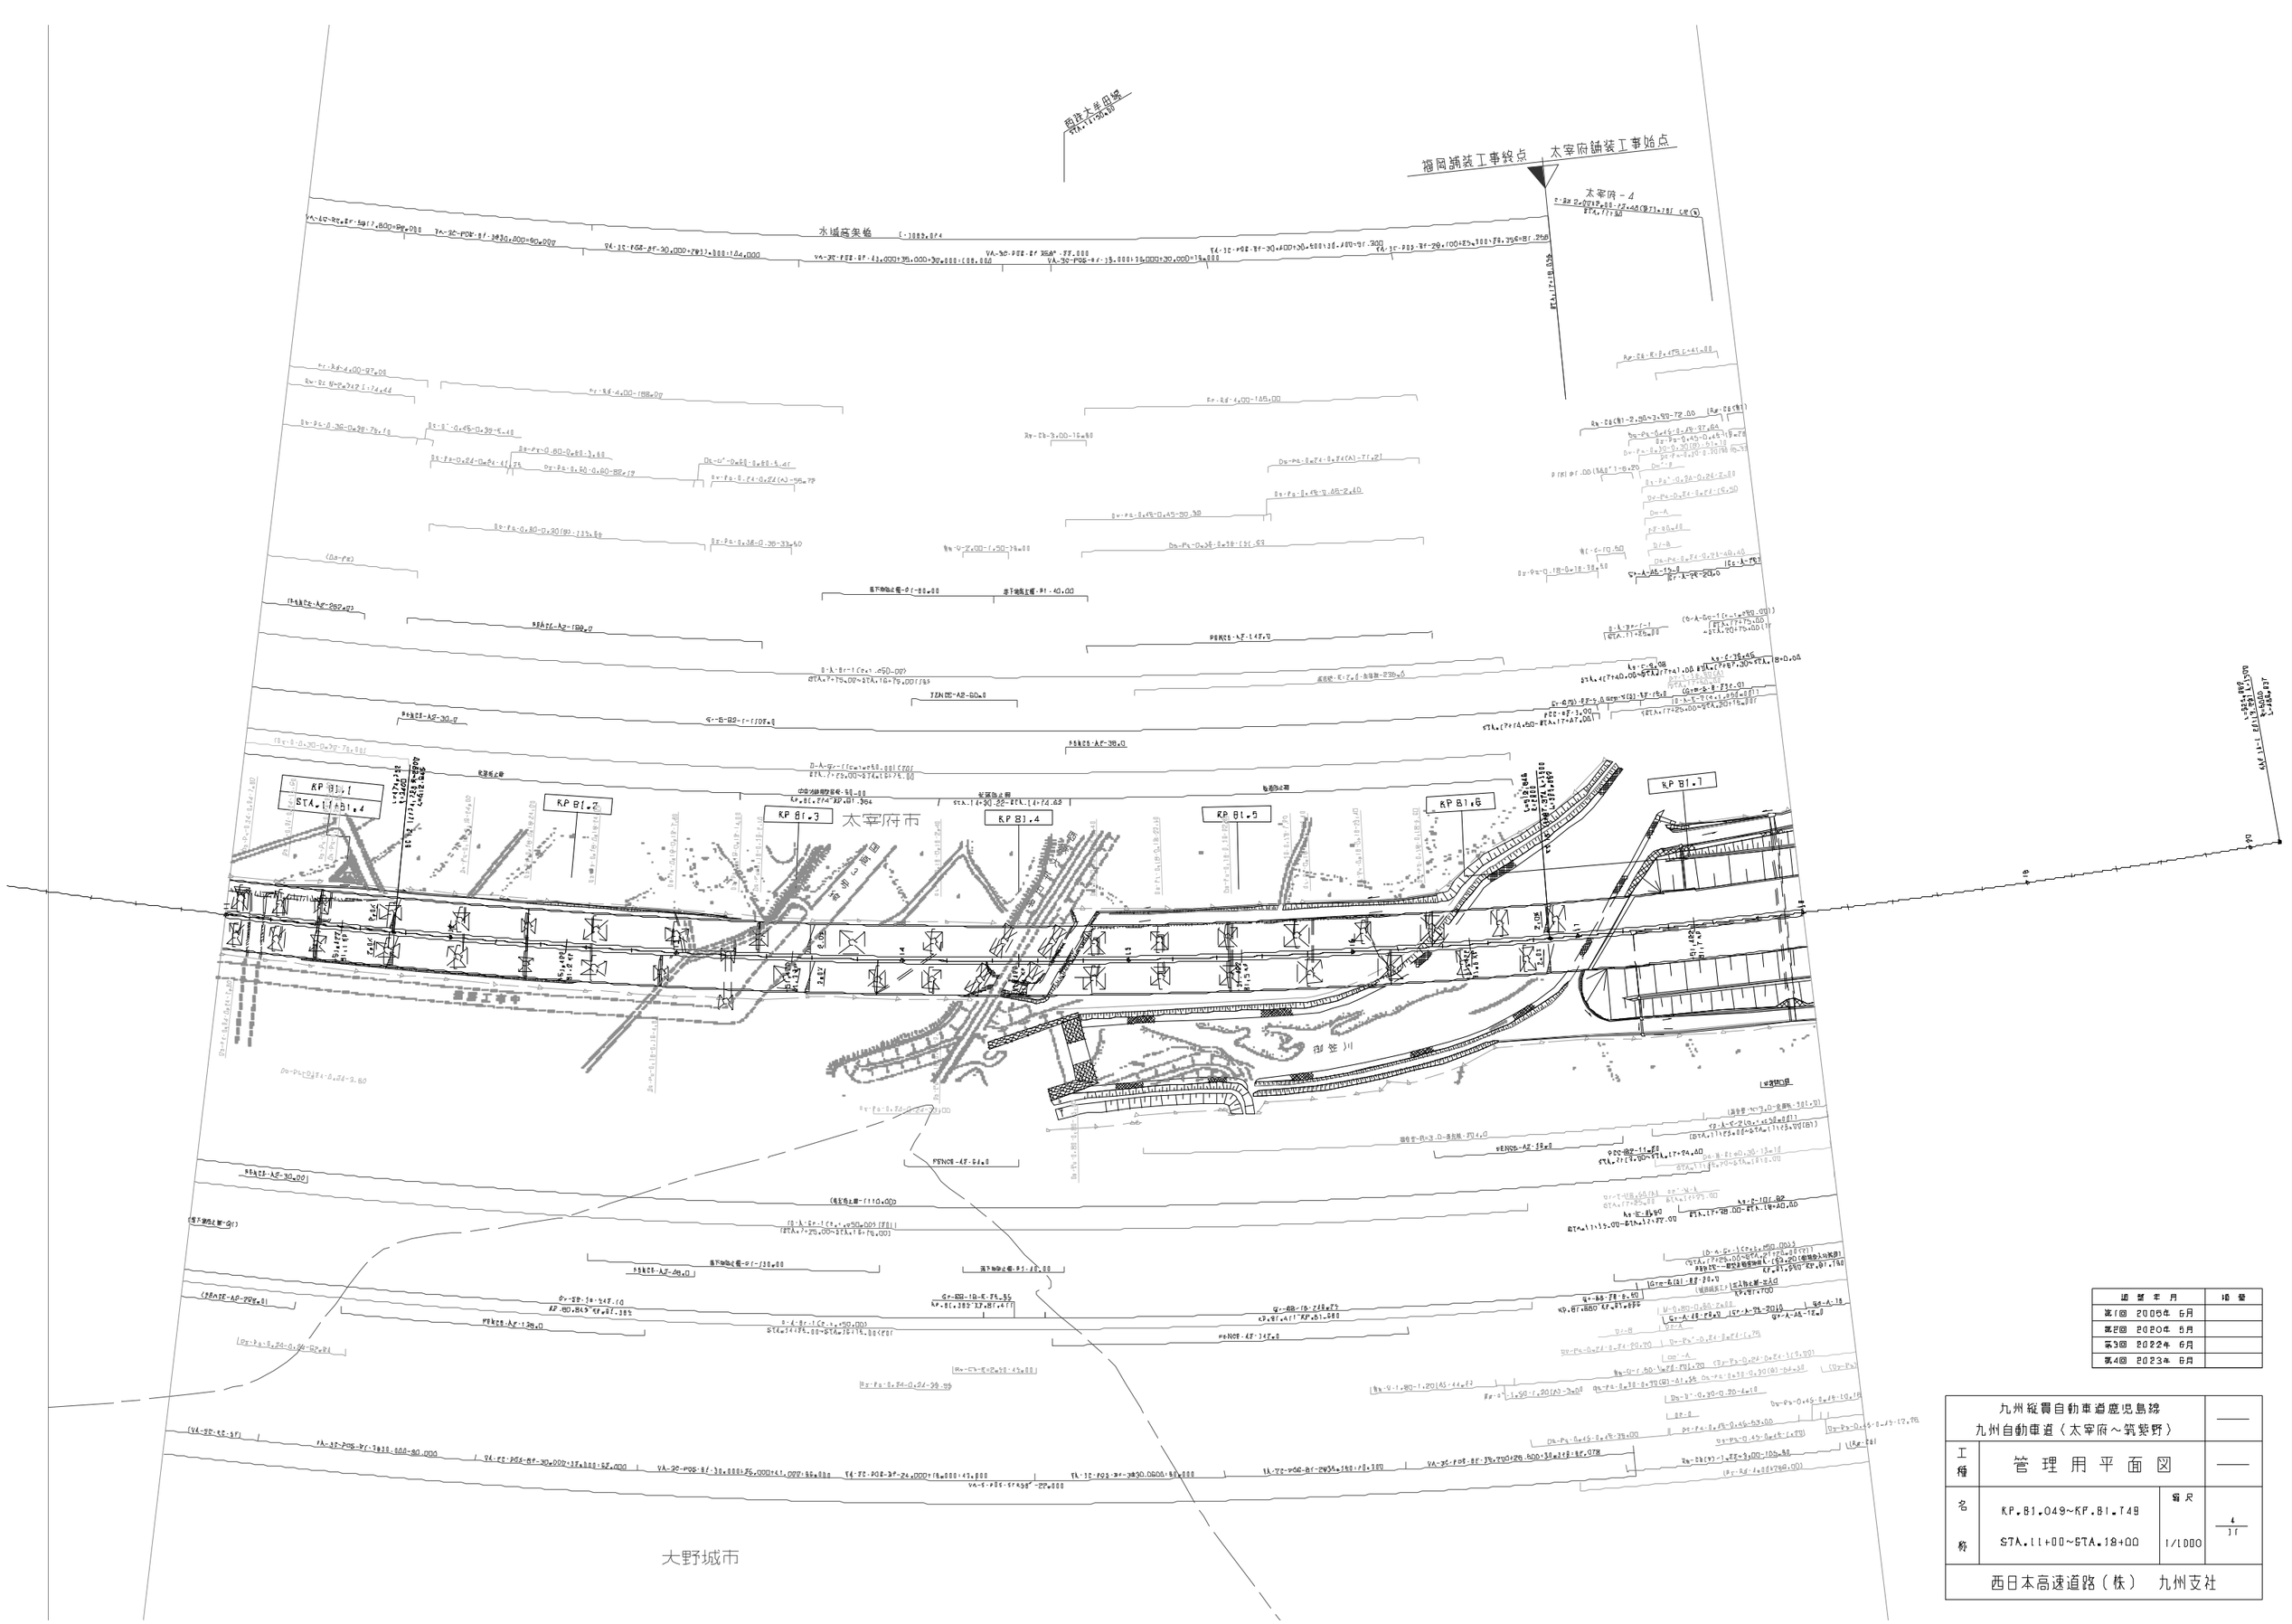

図 面 年 月	摘 要
第1回 2005年 6月	
第3回 2022年 6月	
第4回 2023年 6月	

九州縦貫自動車道鹿児島線 九州自動車道〈太宰府～筑紫野〉			——
工種	管理用平面図		——
名称	KP.81.049～KP.81.749 STA.11+00～STA.18+00	縮尺 1/1000	4 11
西日本高速道路（株） 九州支社			

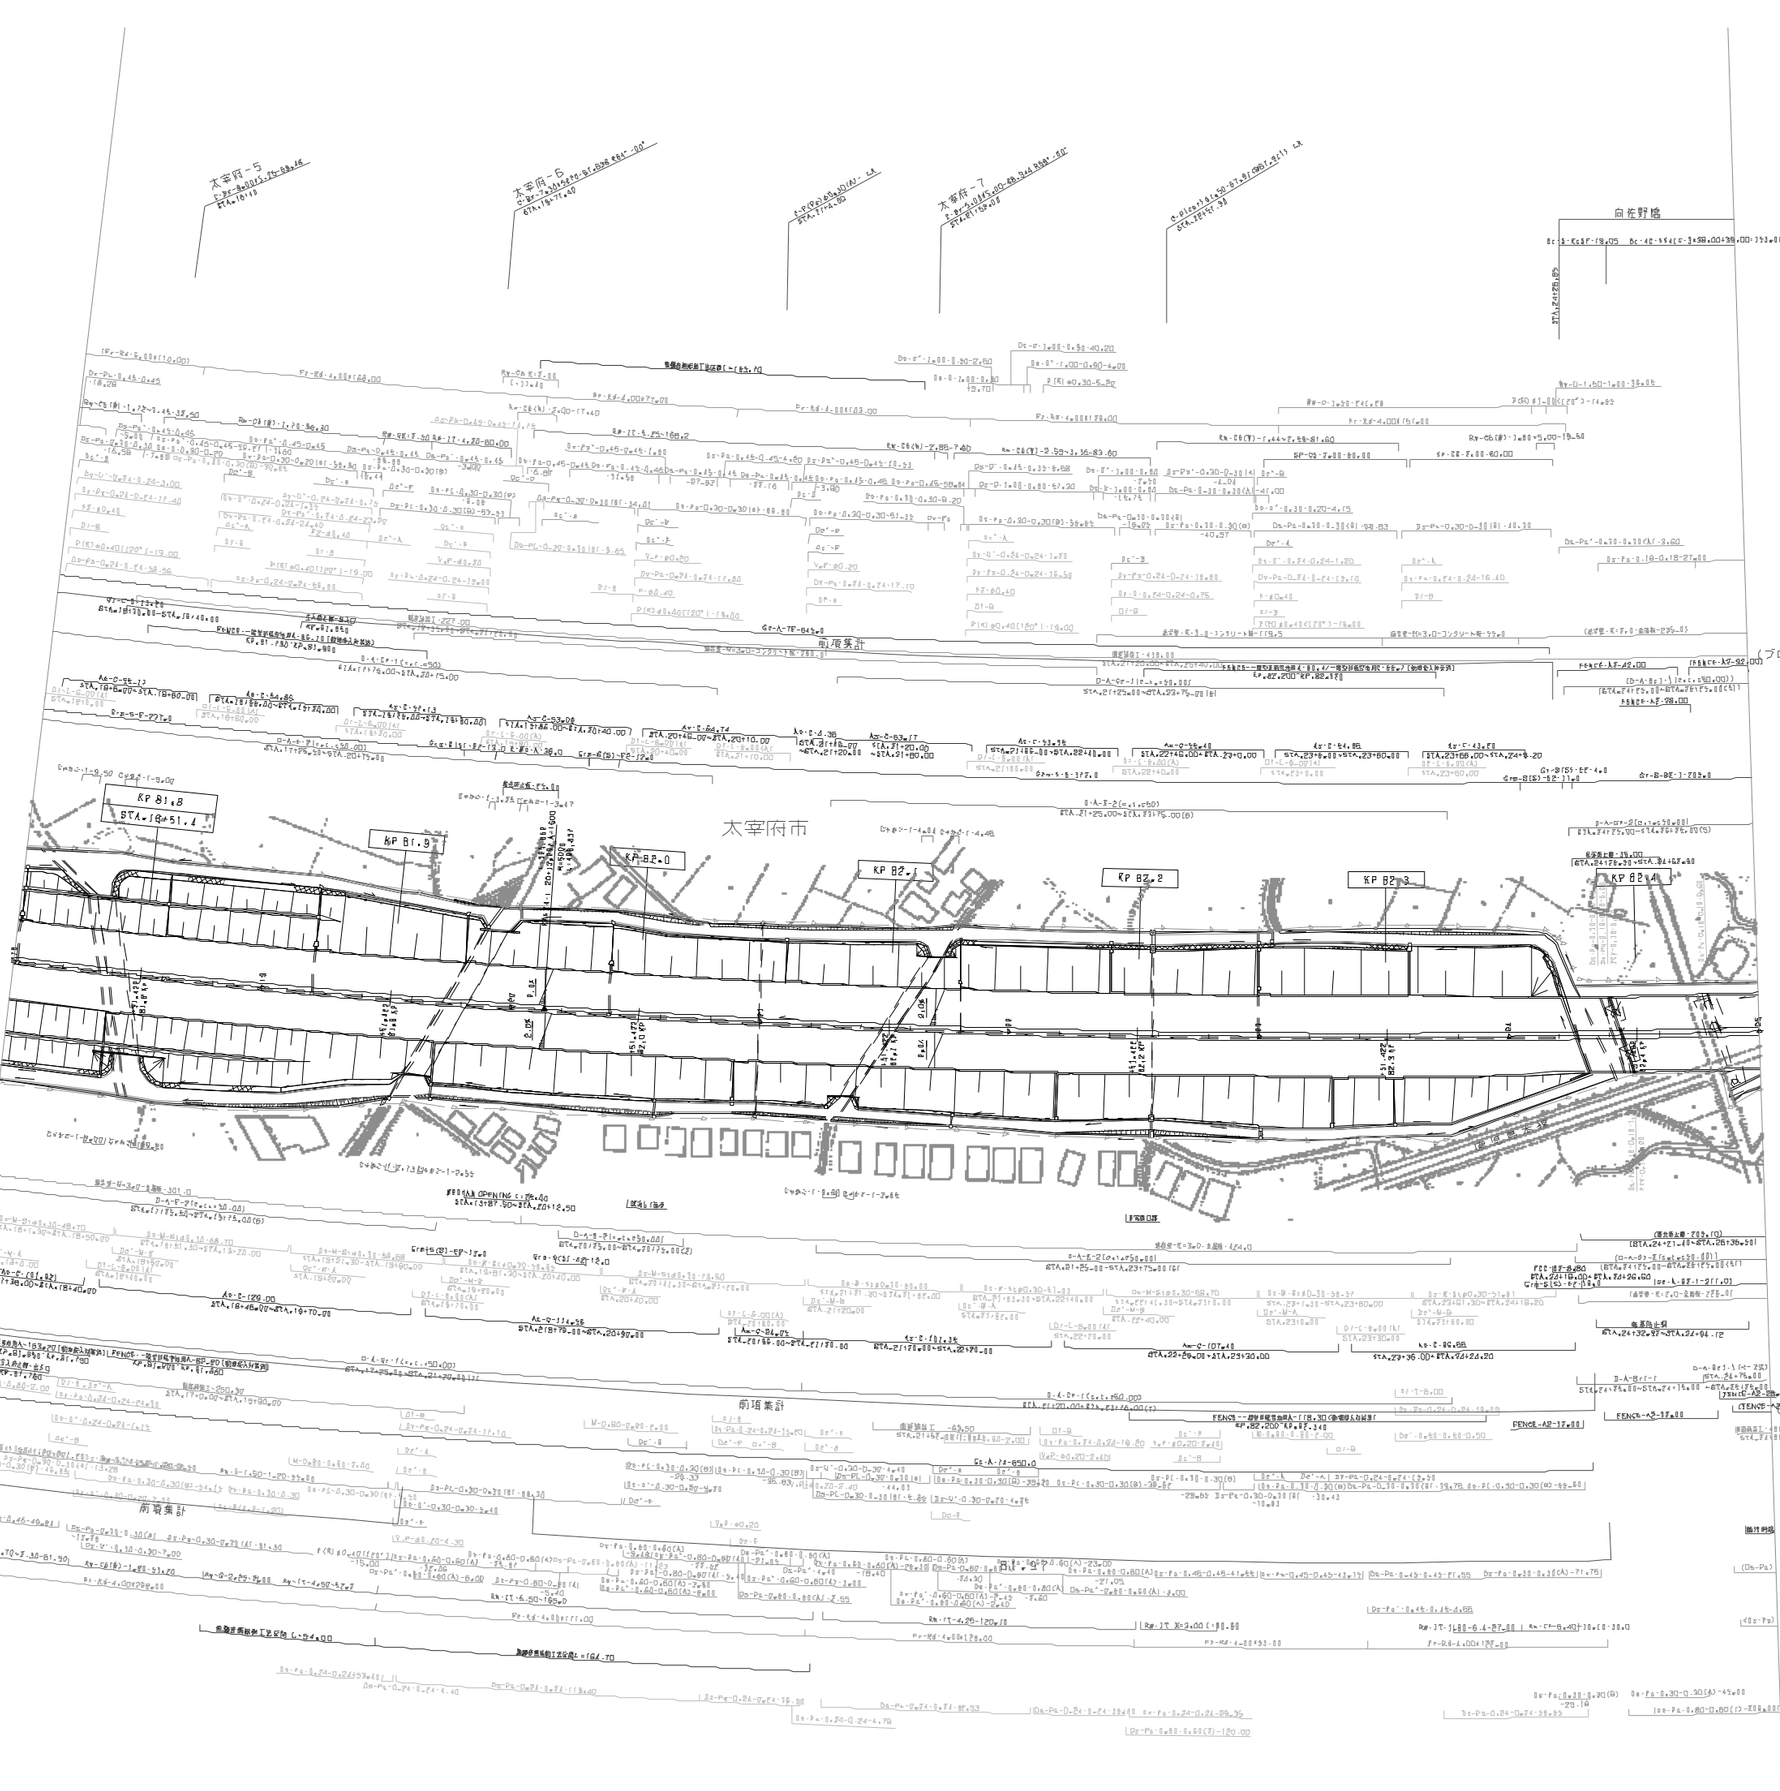

調整年月	摘要
第1回 2005年 6月	
第2回 2020年 5月	
第3回 2023年 6月	

九州縦貫自動車道鹿児島線 九州自動車道〈太宰府～筑紫野〉			——
工種	管理用平面図		——
名称	KP.81.749～KP.82.449 STA.18+00～STA.25+00	縮尺 1/1000	5 11
西日本高速道路（株） 九州支社			

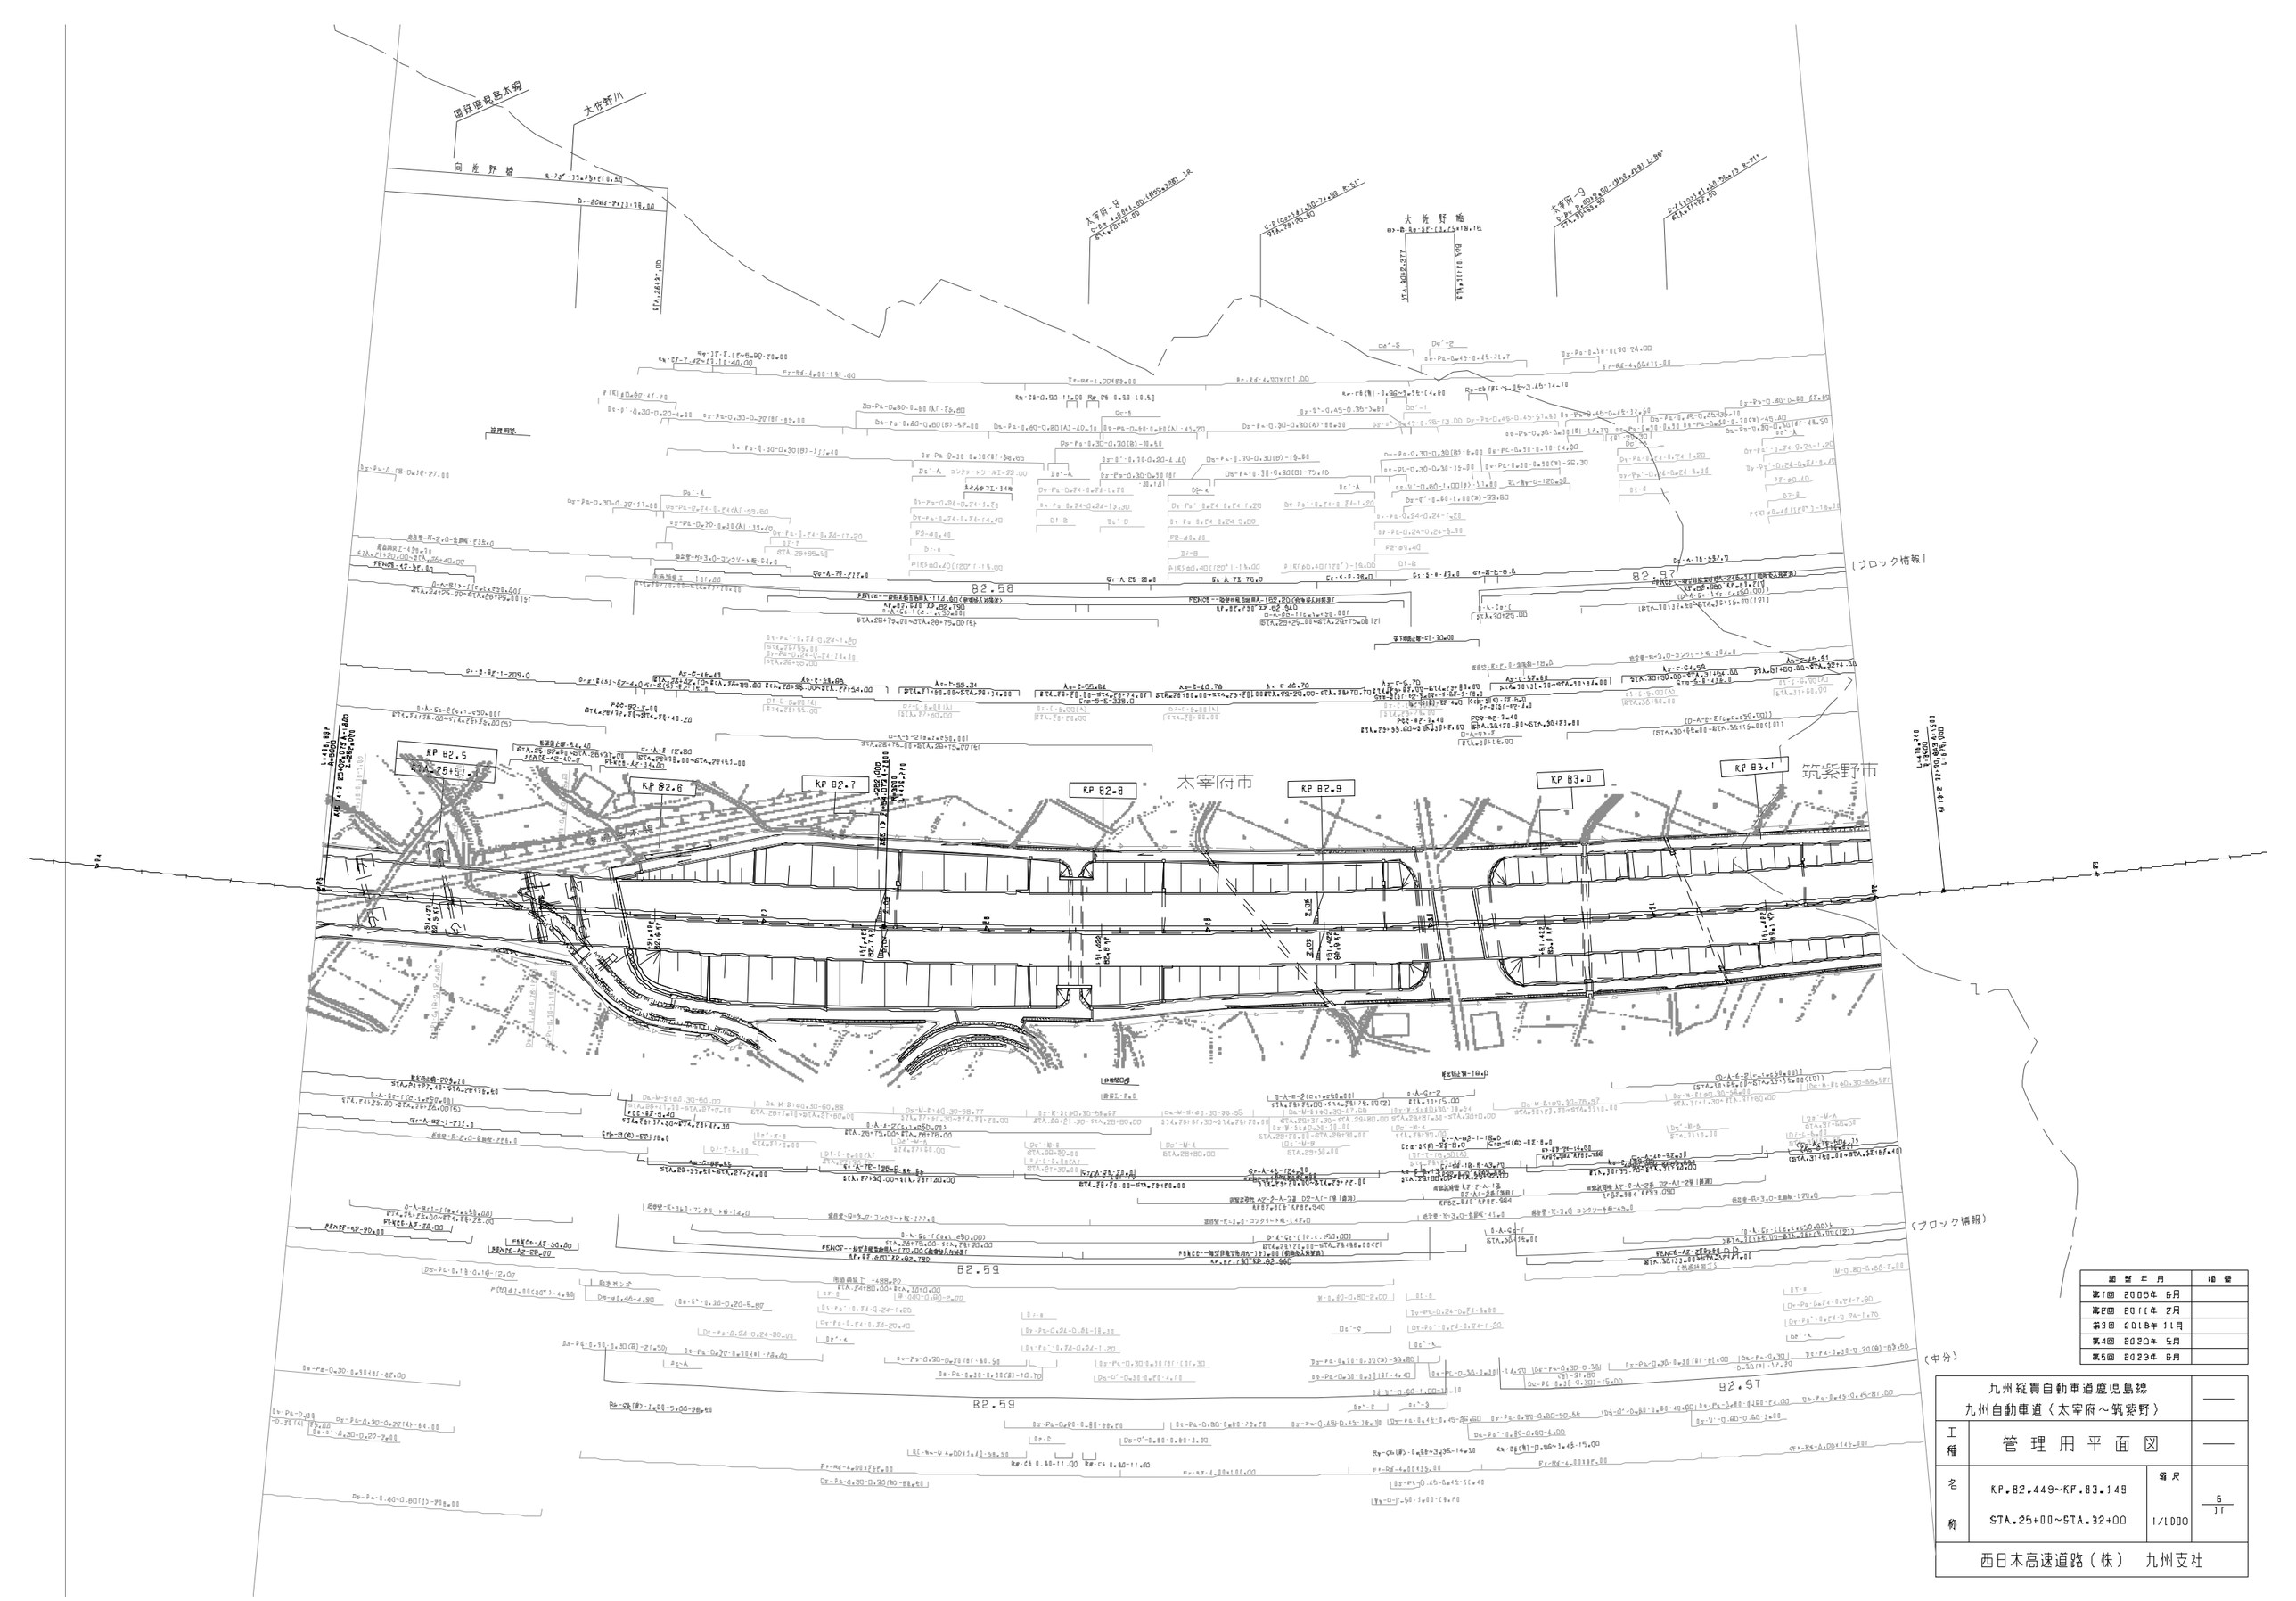

適	年 月	摘
第1回	2005年 6月	
第2回	2011年 2月	
第3回	2018年 11月	
第4回	2020年 5月	
第5回	2023年 8月	

九州縦貫自動車道鹿児島線 九州自動車道（太宰府～筑紫野）			——
工種	管理用平面図		——
名称	KP.82.449~KP.83.149 STA.25+00~STA.32+00	縮尺 1/1000	6 11
西日本高速道路（株） 九州支社			

太宰府工事終点

二日市工事始点

KP 83.2
STA.32+50.7

KP 83.3

KP 83.4

筑紫野市

KP 83.5

KP 83.6

KP 83.7

KP 83.8

83.41

83.45

83.49

83.52

83.82

（ブロック情報）

［中分］

適 用 年 月	摘 要
第1回 2005年 5月	
第2回 2018年 11月	
第3回 2020年 5月	
第4回 2022年 8月	
第5回 2023年 6月	

九州縦貫自動車道鹿児島線 九州自動車道〈太宰府～筑紫野〉			——
工種	管 理 用 平 面 図		——
名称	KP.83.149~KP.83.849 STA.32+00~STA.39+00	縮尺 1/1000	7 11
西日本高速道路（株） 九州支社			

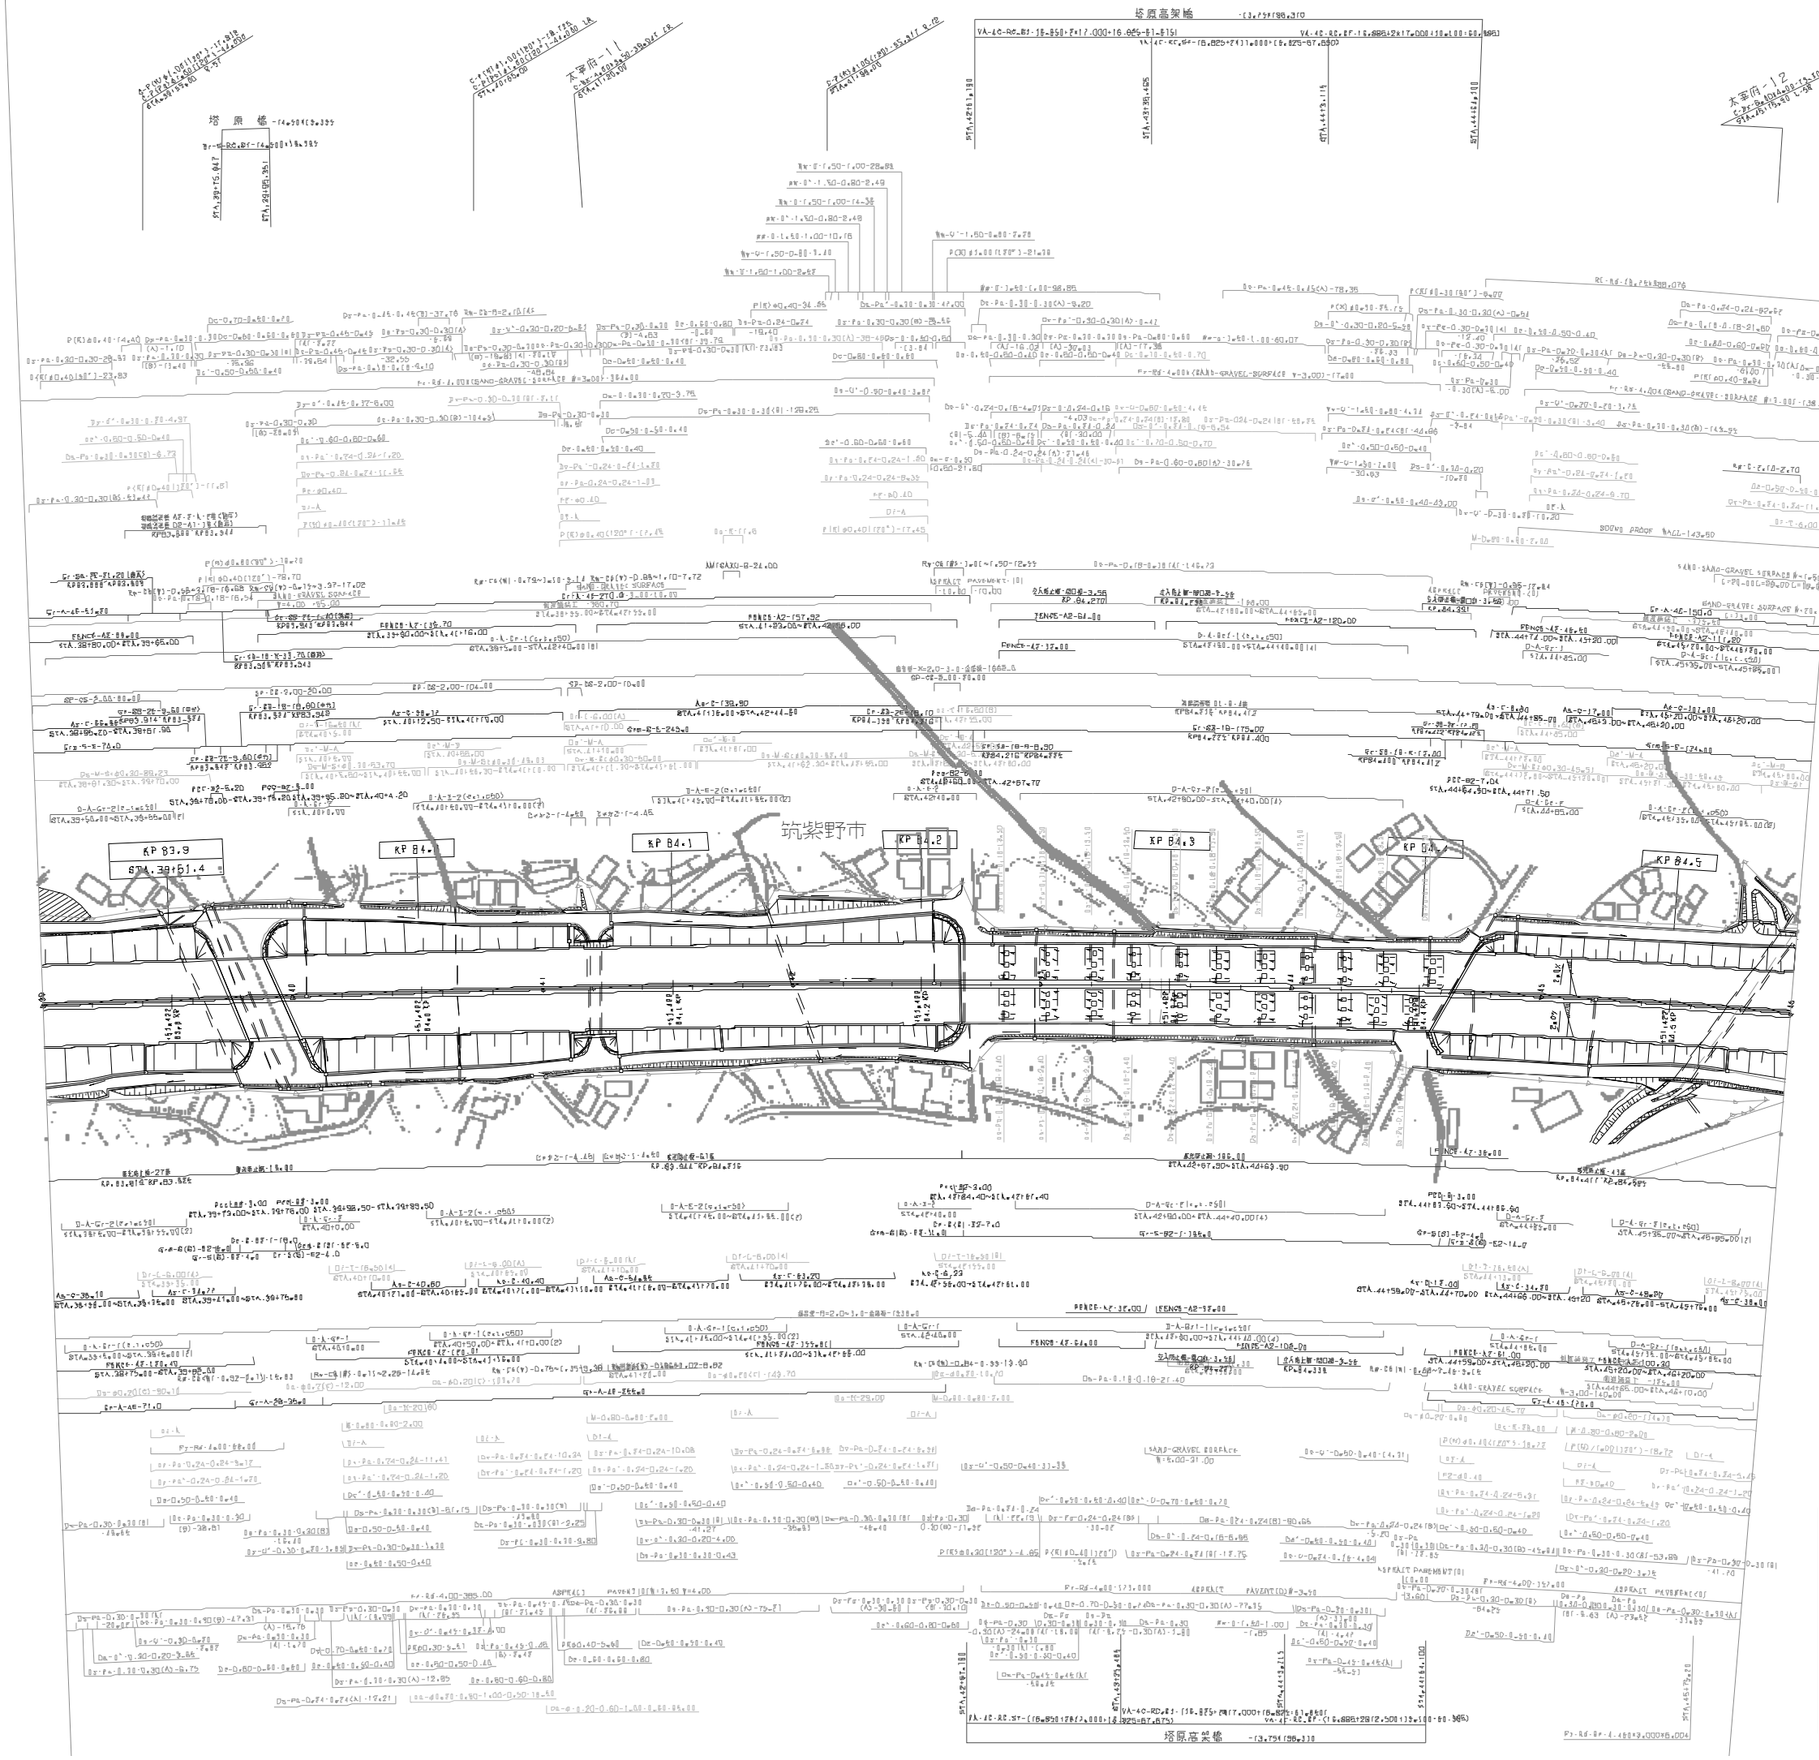

訂正年月	摘要
第1回 2006年 6月	
第2回 2018年 11月	
第3回 2020年 5月	
第4回 2022年 6月	

九州縦貫自動車道鹿児島線 九州自動車道〈太宰府～筑紫野〉			——
工種	管理用平面図		——
名称	KP.83.849～KP.84.548 STA.39+00～STA.46+00	縮尺 1/1000	8 11
西日本高速道路（株） 九州支社			

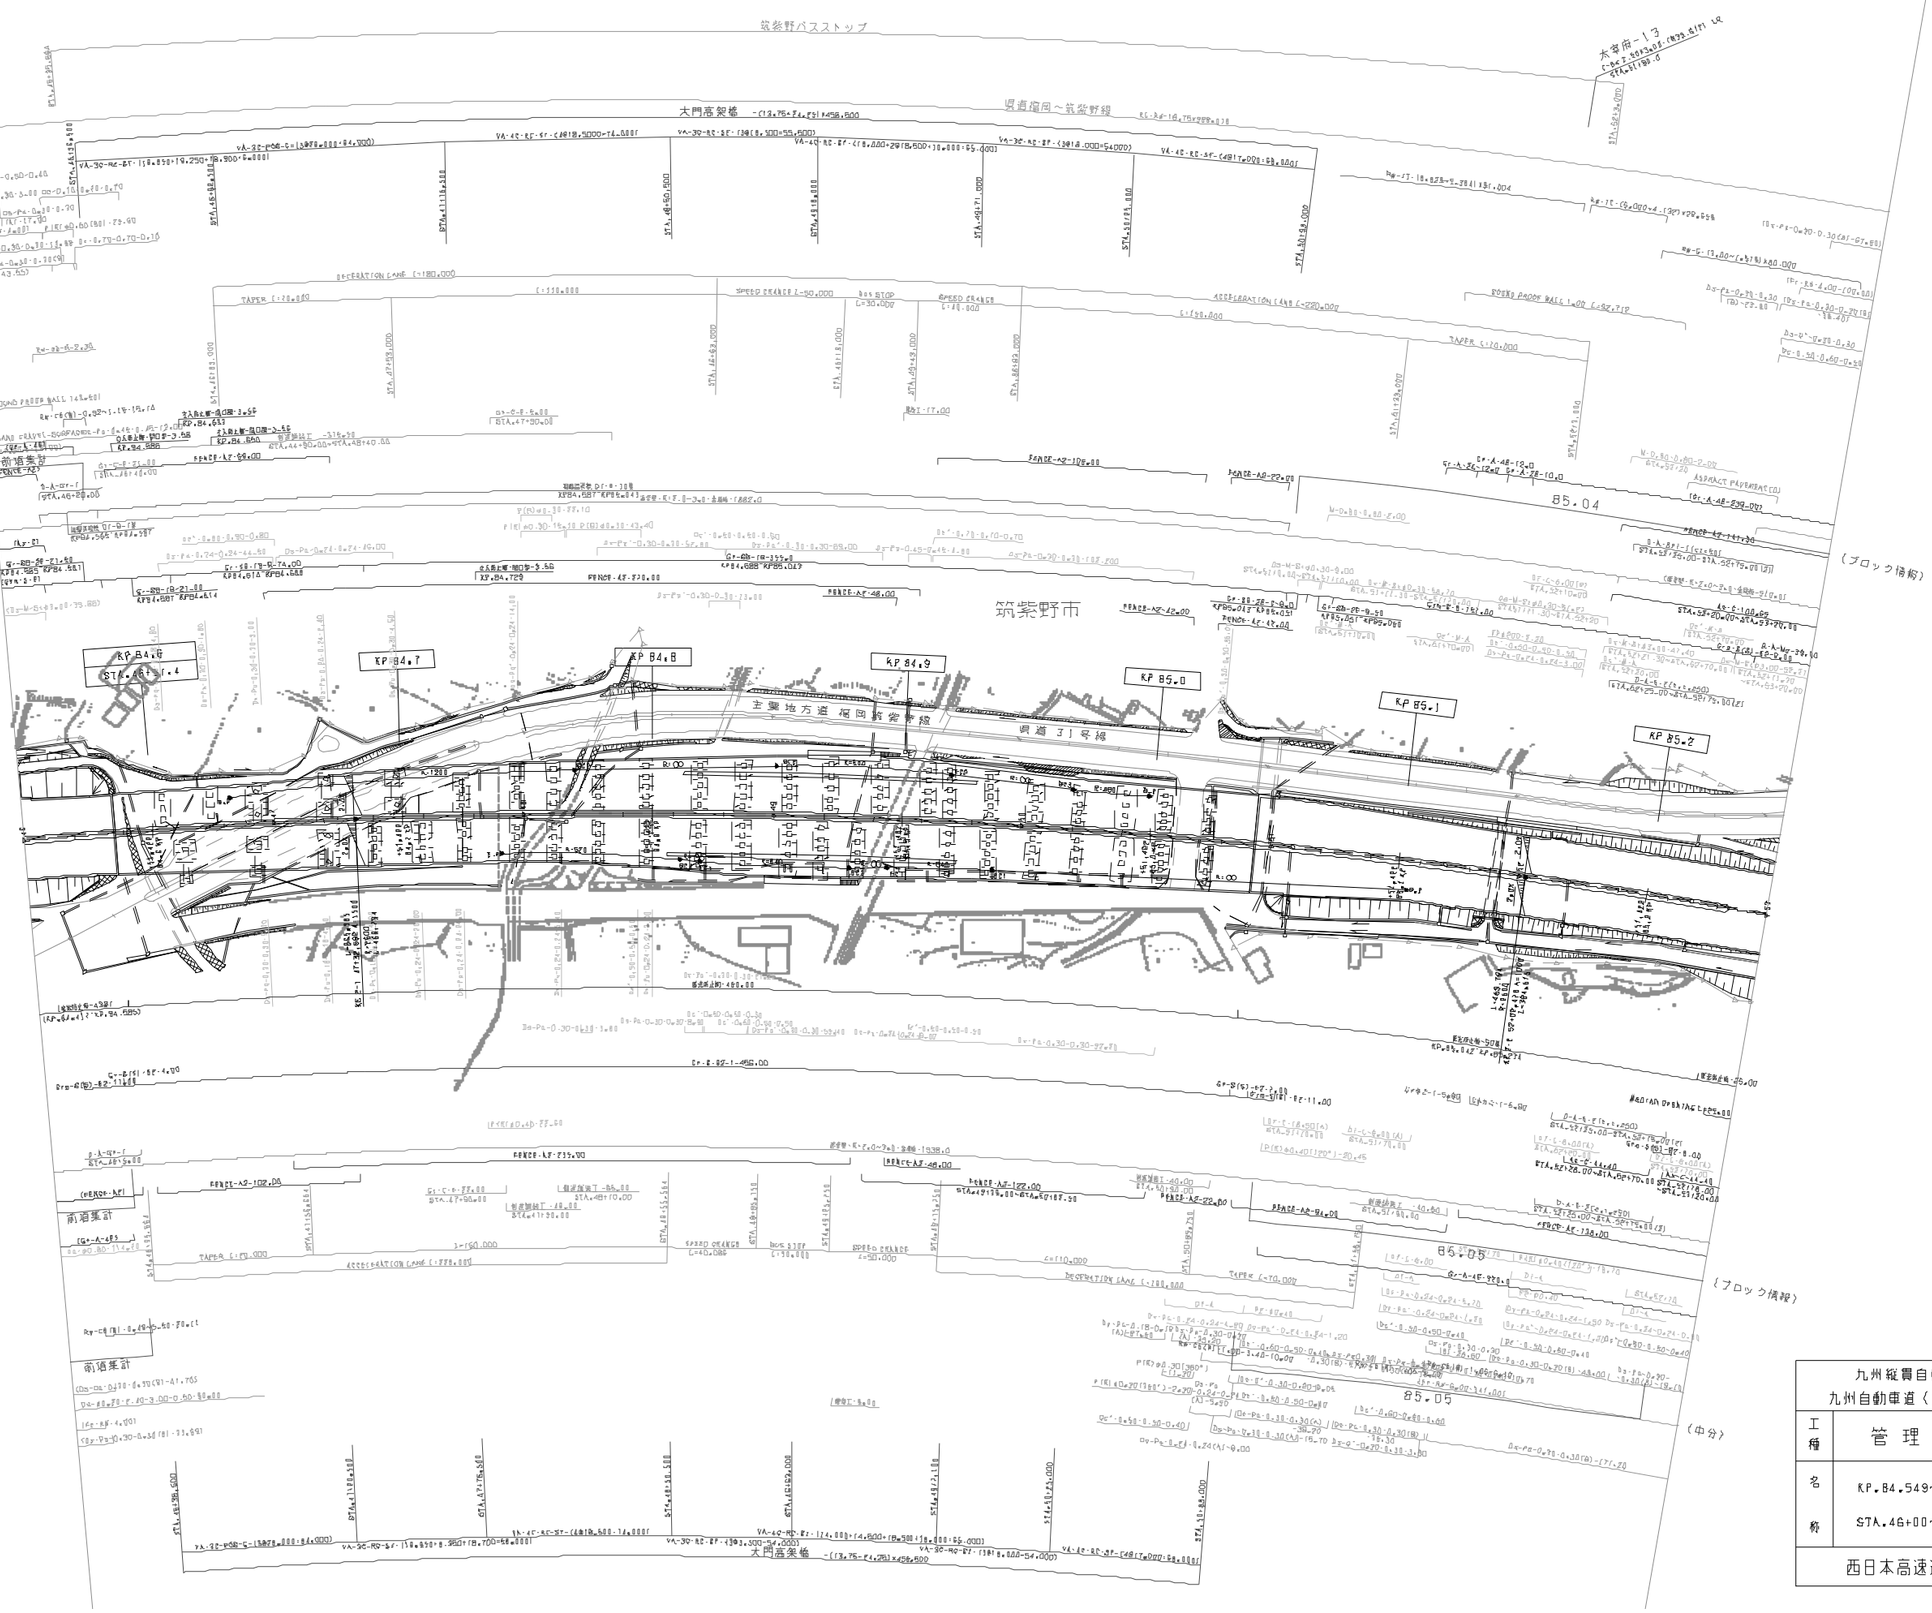

訂正年月	捺印
第1回 2006年 6月	
第2回 2018年 11月	
第3回 2020年 5月	
第4回 2022年 8月	

九州縦貫自動車道鹿児島線 九州自動車道（太宰府～筑紫野）			——
工種	管理用平面図		——
名称	KP.84.549~KP.85.249 STA.46+00~STA.53+00	縮尺 1/1000	9 / 11
西日本高速道路（株） 九州支社			

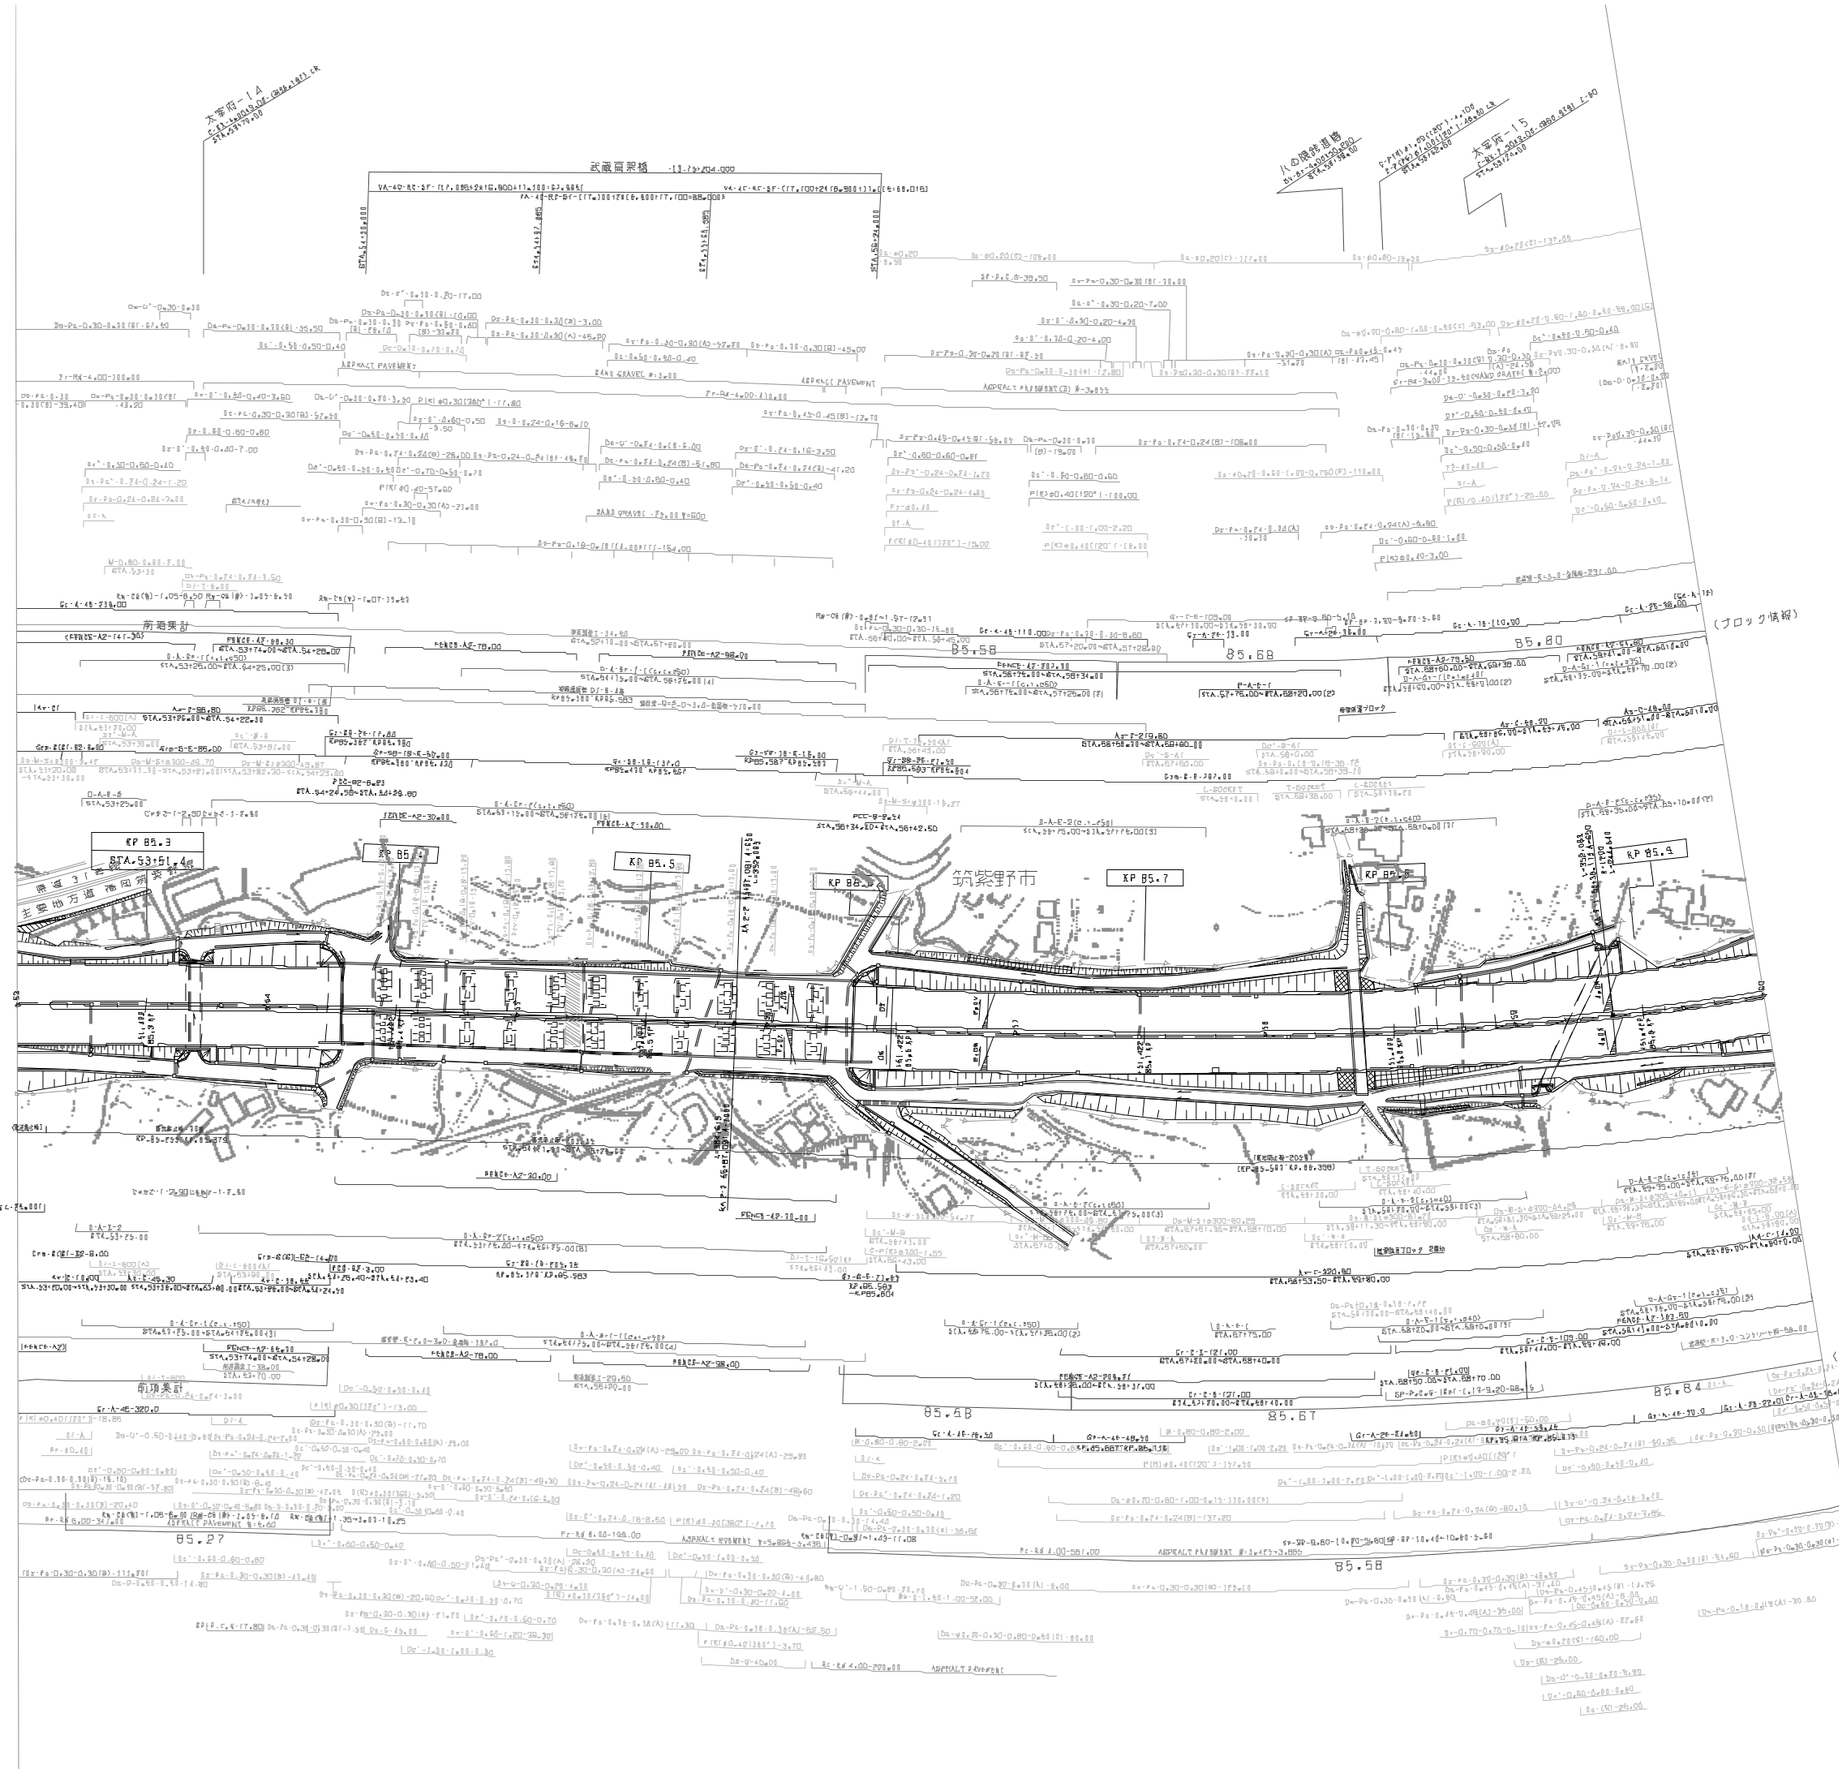

適 用 年 月	摘 要
第1回 2005年 6月	
第2回 2010年 1月	
第3回 2020年 5月	
第4回 2021年 7月	
第5回 2022年 6月	

九州縦貫自動車道鹿児島線 九州自動車道（太宰府～筑紫野）			——
工種	管 理 用 平 面 図		——
名称	KP.85.249~KP.85.849 STA.53+00~STA.60+00	縮尺 1/1000	10 11
西日本高速道路（株） 九州支社			

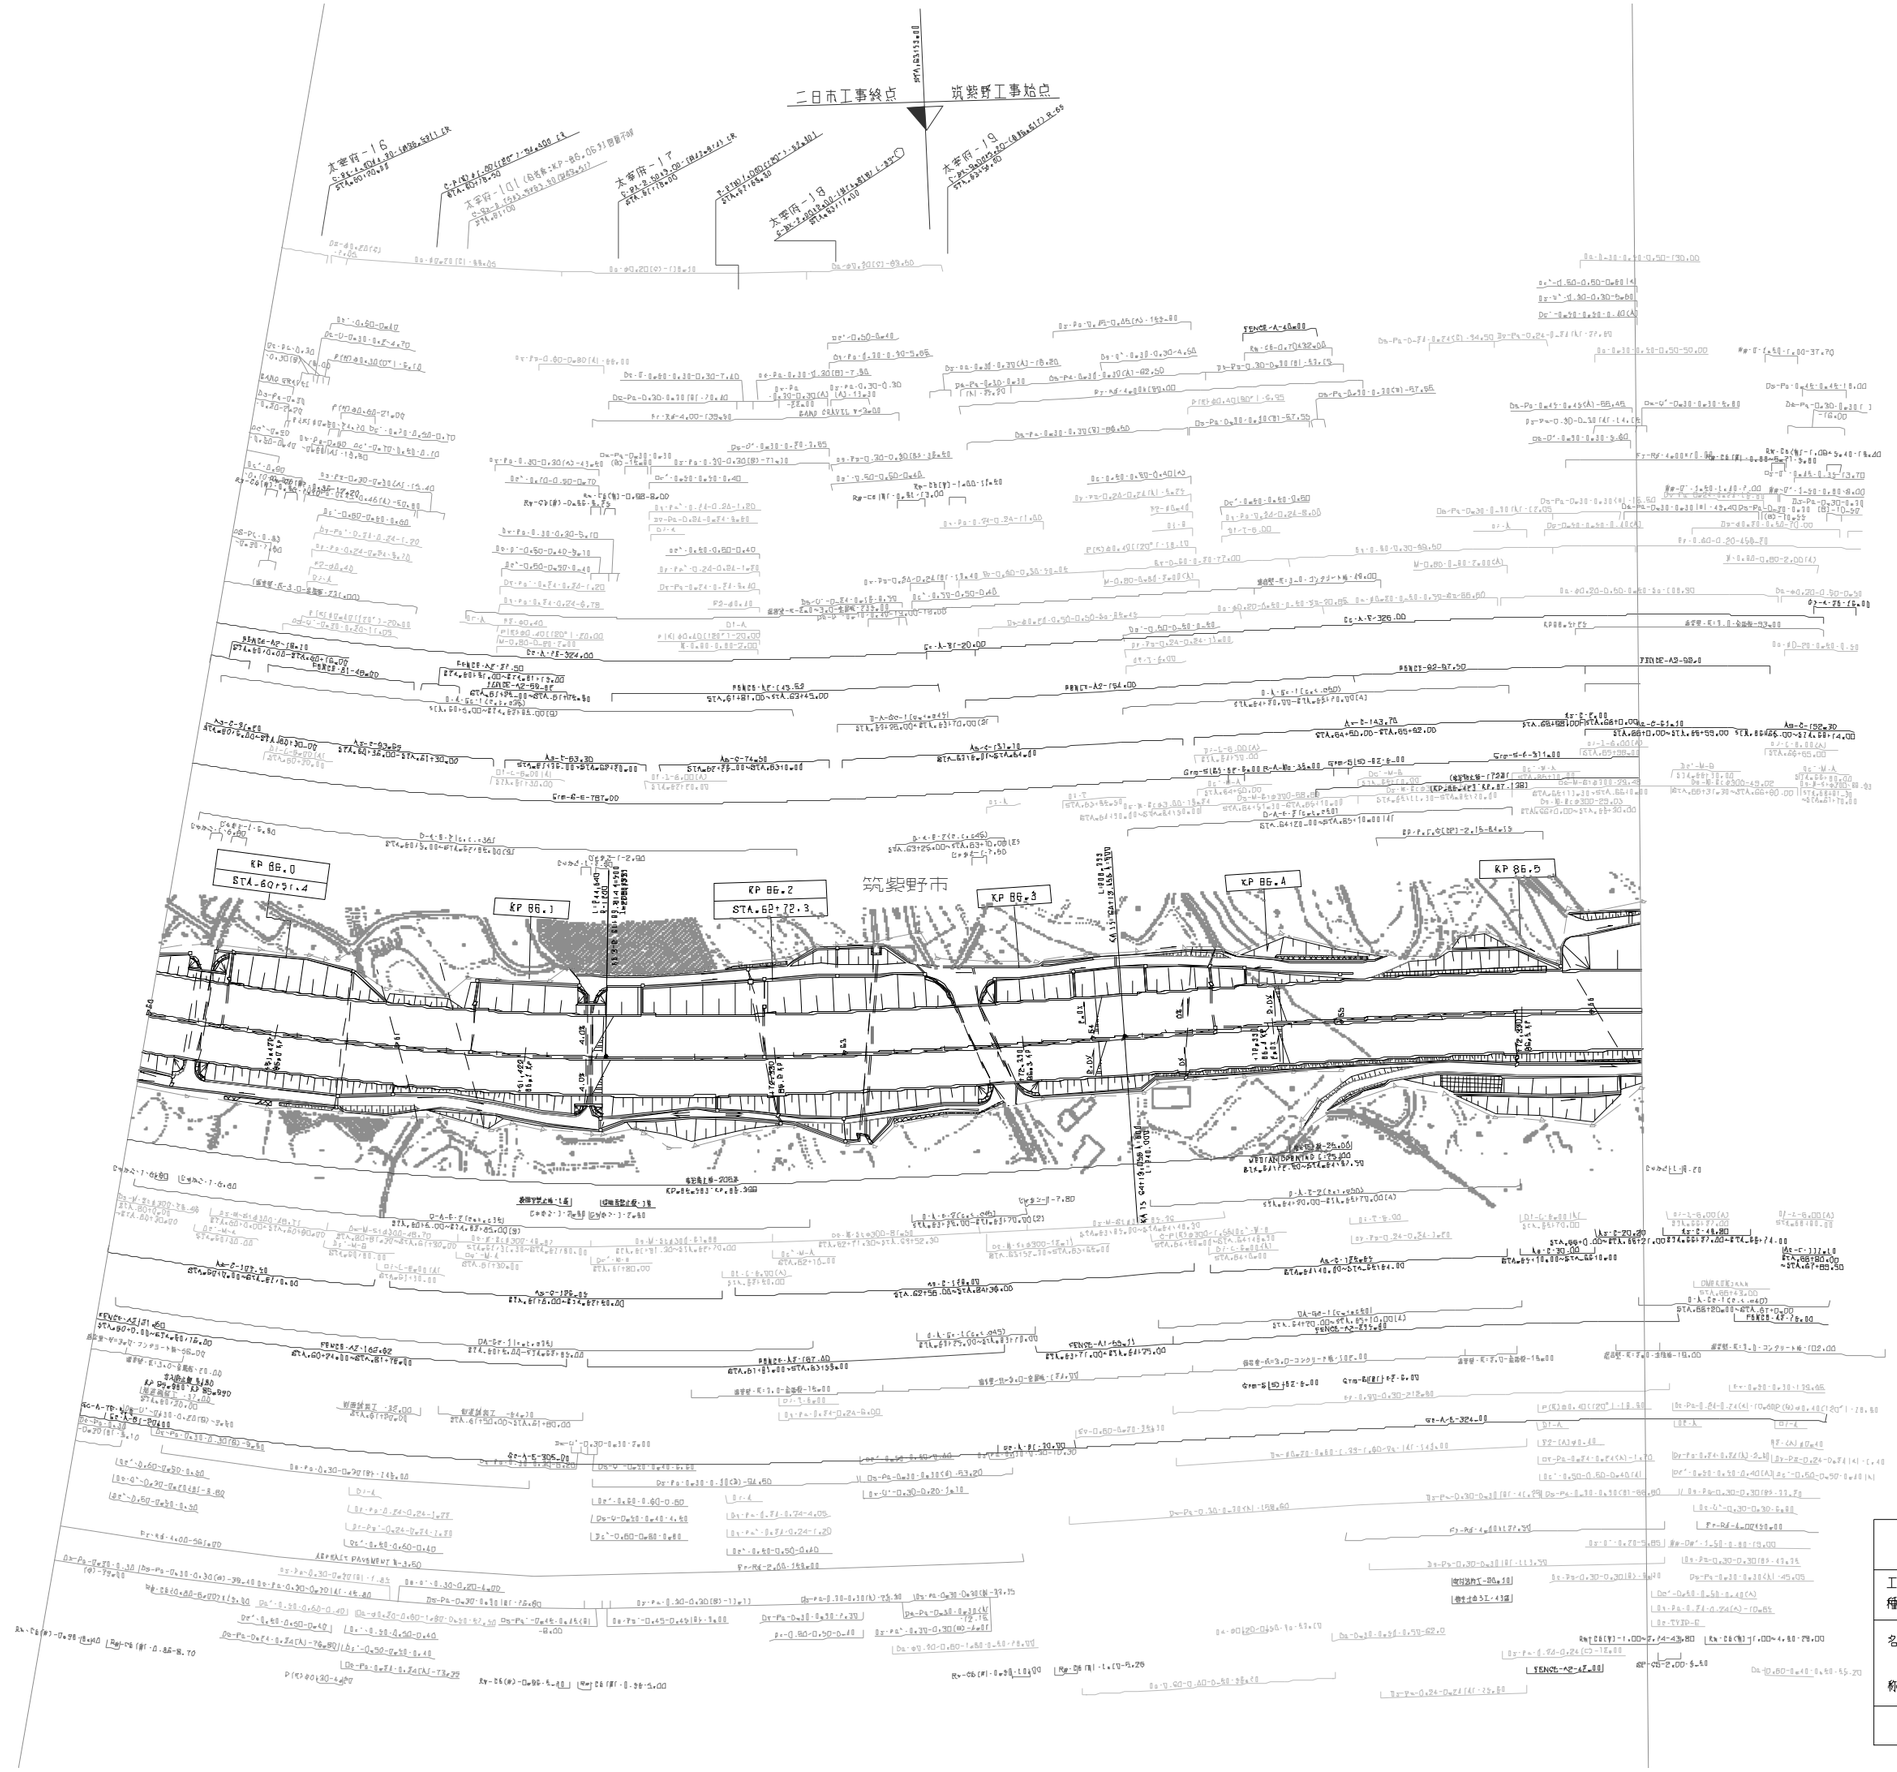

調整年月	摘要
第1回 2006年 6月	
第2回 2011年 7月	
第3回 2018年 11月	
第4回 2022年 6月	

九州縦貫自動車道鹿児島線 九州自動車道（太宰府～筑紫野）		——
工種	管理用平面図	——
名称	KP.85.949～KP.86.548 STA.60+00～STA.66+20	縮尺 1/1000

西日本高速道路（株） 九州支社

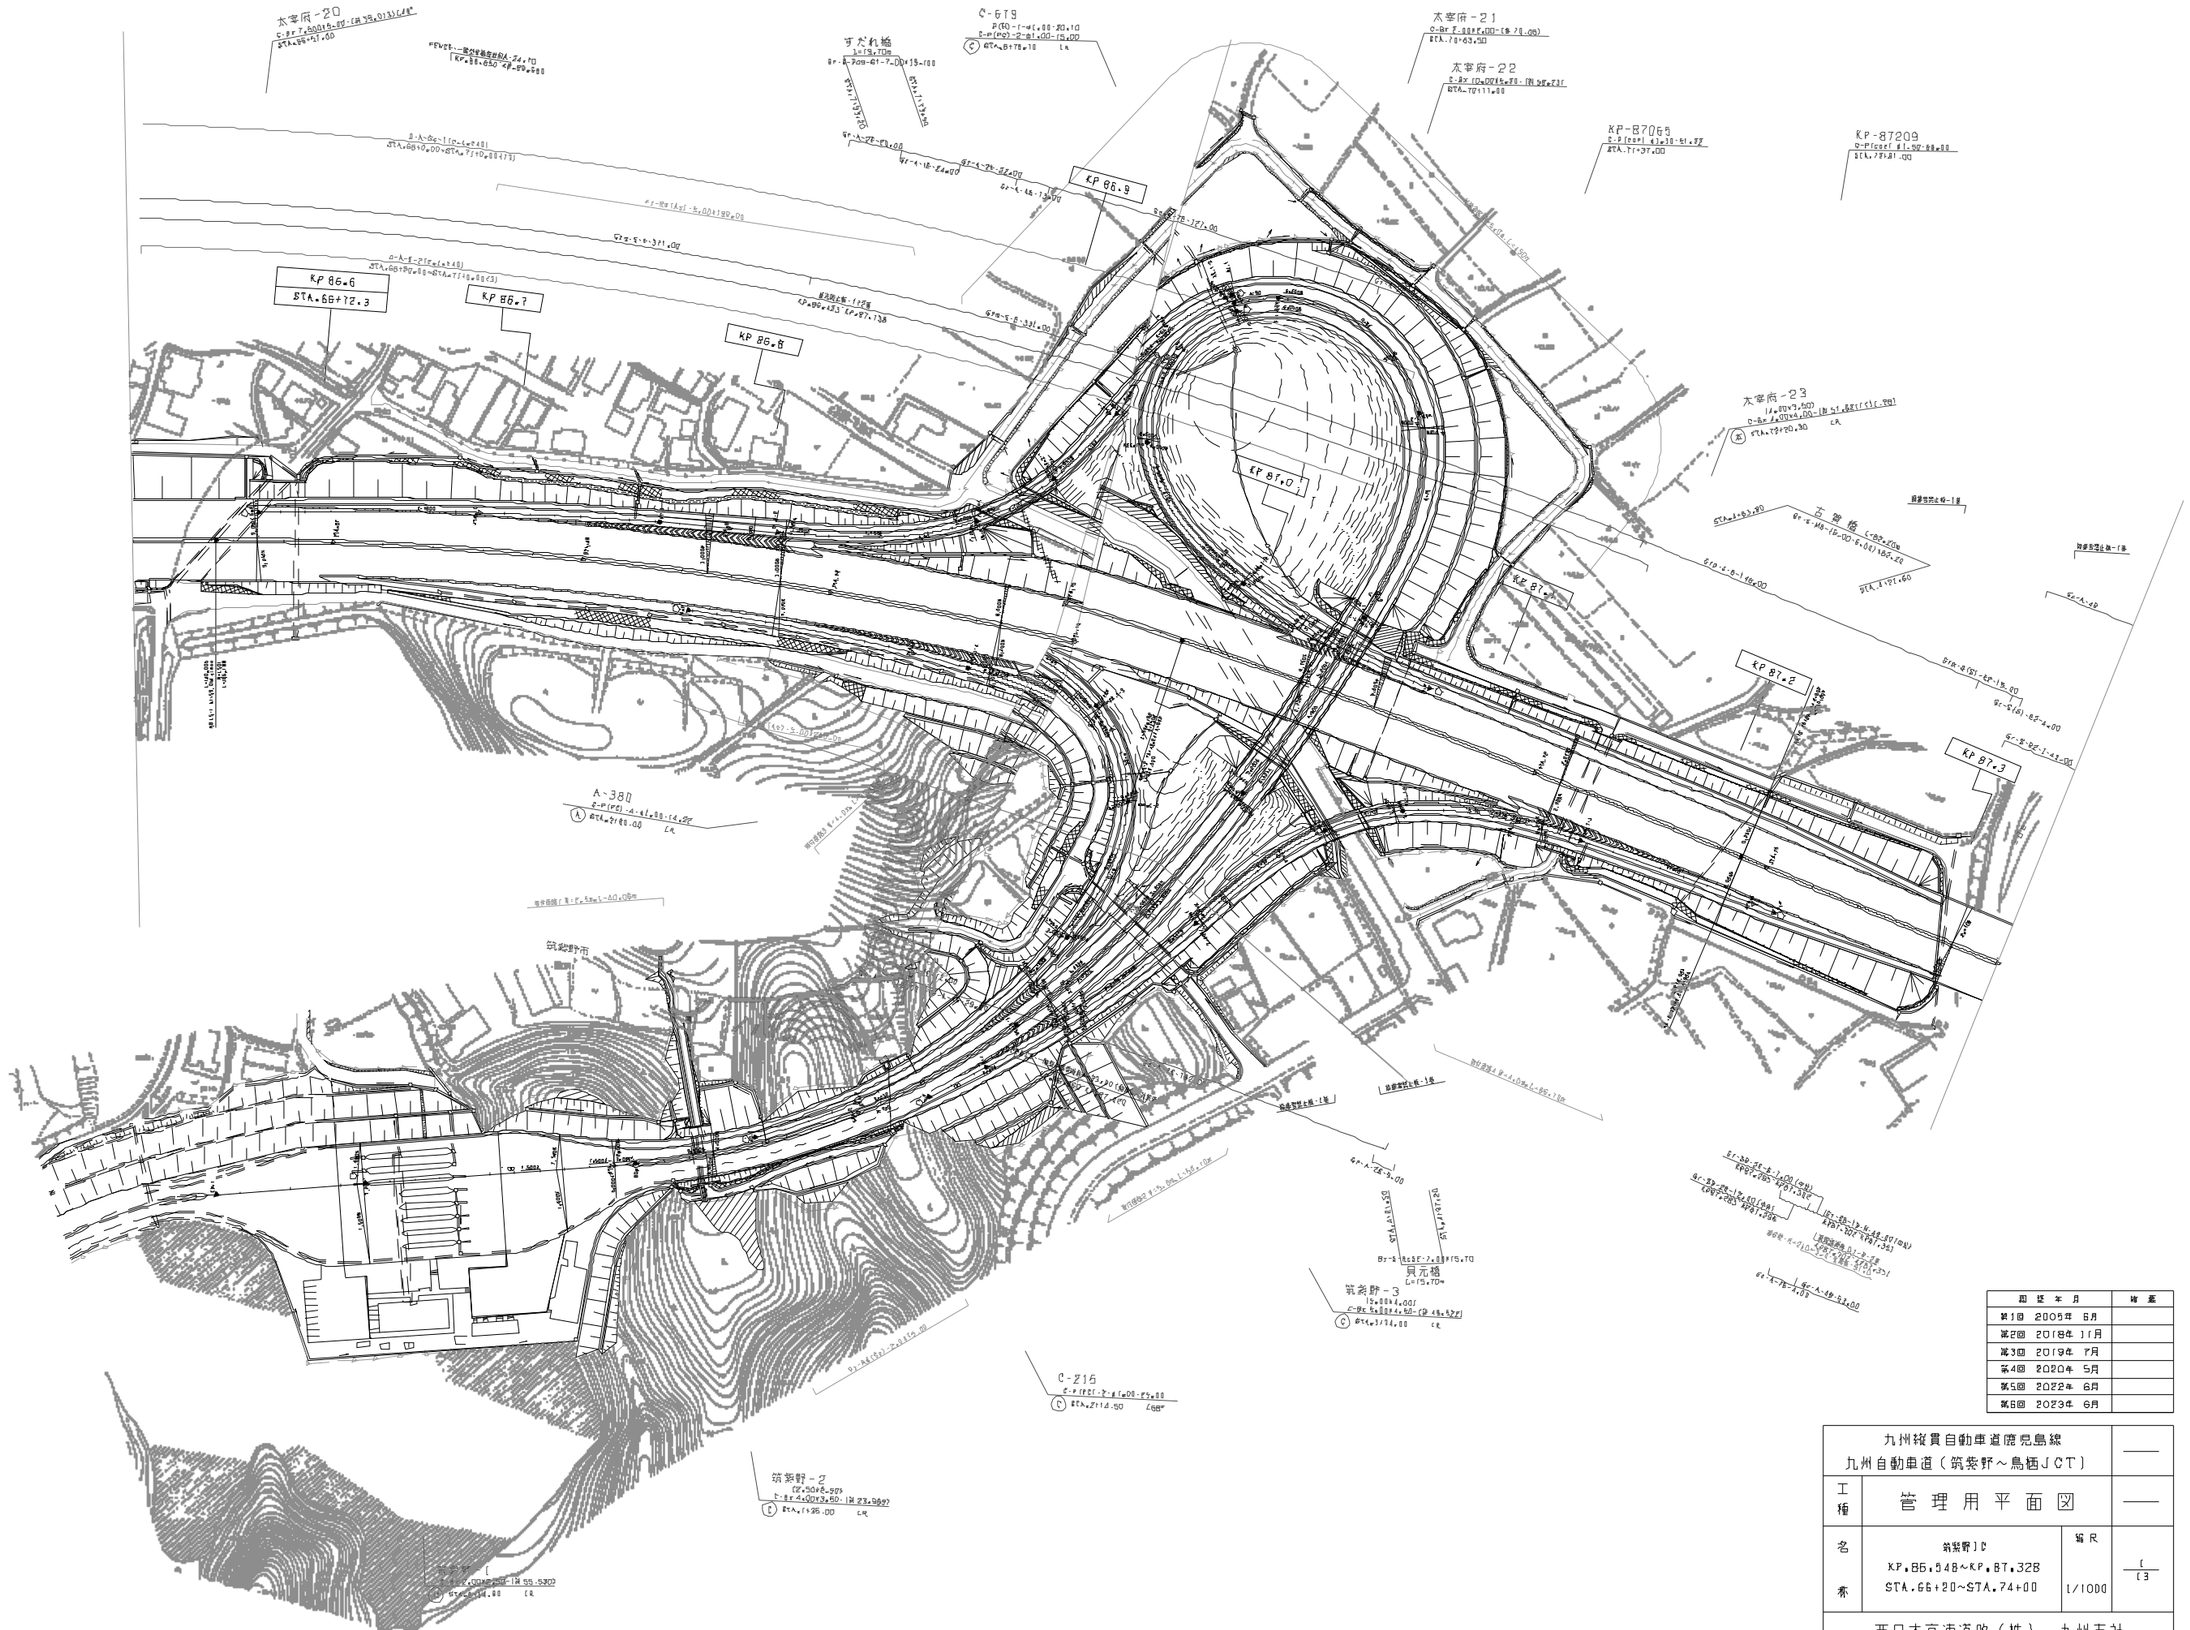

開 設 年 月	備 考
第1回 2005年 6月	
第2回 2018年 1月	
第3回 2019年 7月	
第4回 2020年 5月	
第5回 2022年 6月	
第6回 2023年 6月	

九州縦貫自動車道鹿児島線 九州自動車道（筑紫野～鳥栖JCT）			——
工種	管理用平面図		——
西日本高速道路（株） 九州支社			

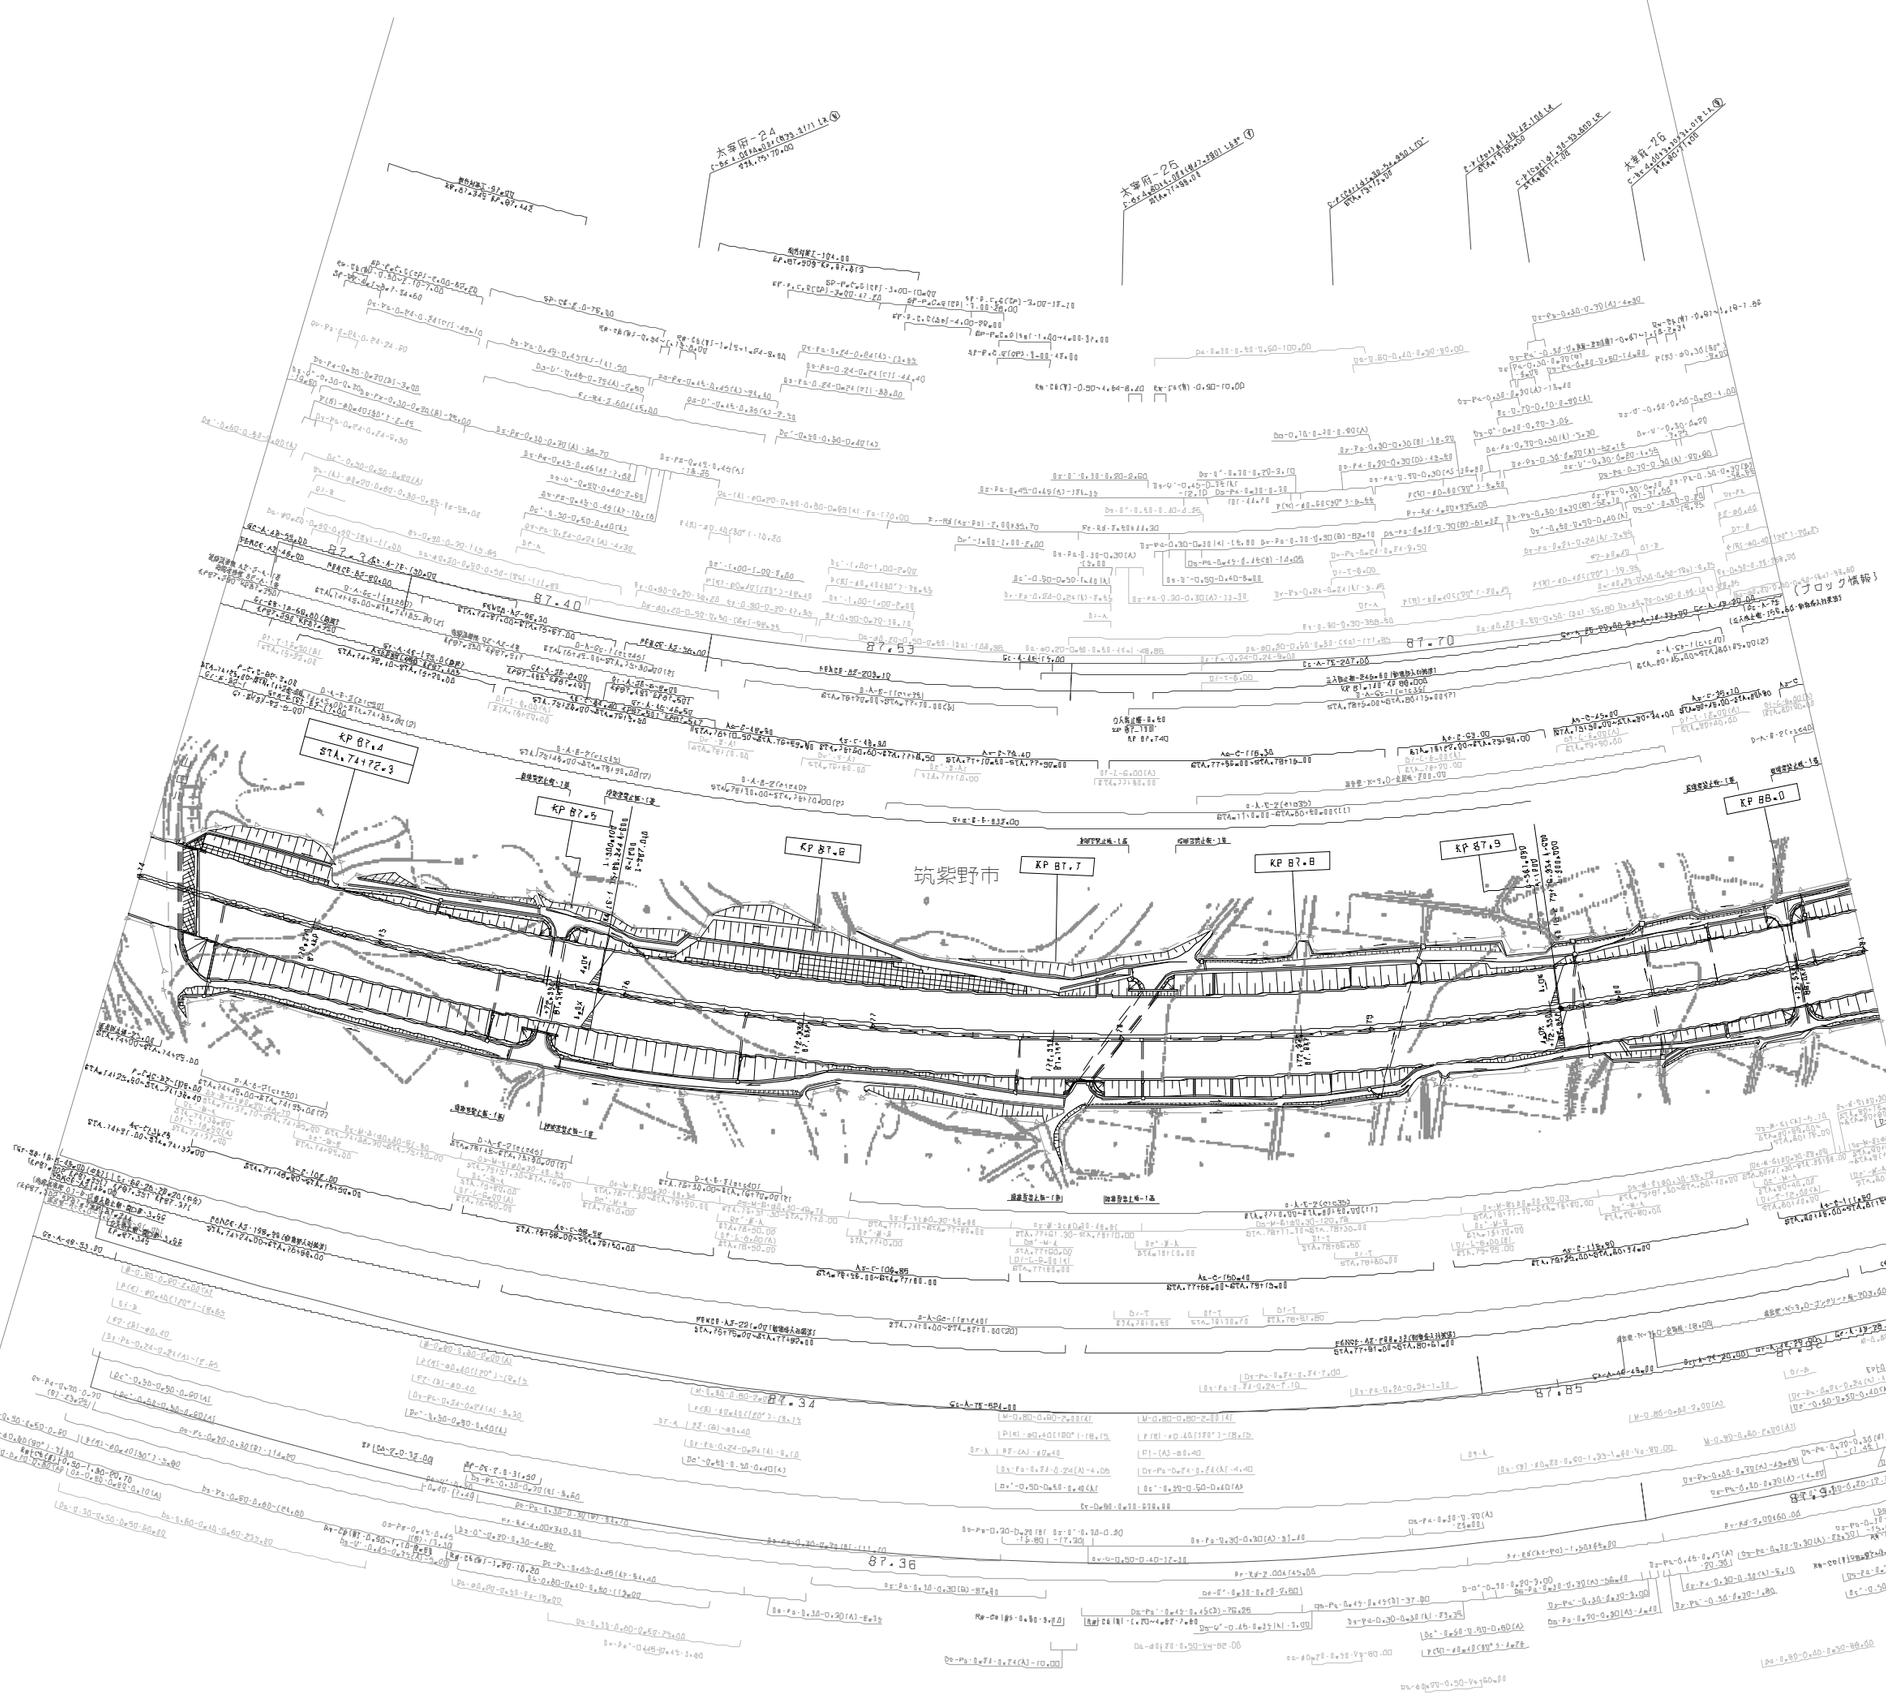

開 催 年 月	備 考
第1回 2005年 6月	
第2回 2018年 11月	
第3回 2020年 5月	
第4回 2023年 6月	

九州縦貫自動車道鹿児島線 九州自動車道（筑紫野～鳥栖JCT）			——
工種	管理用平面図		——
名称	KP.87.328～KP.88.028 STA.74+00～STA.81+00	縮尺 1/1000	2 [3
西日本高速道路（株） 九州支社			

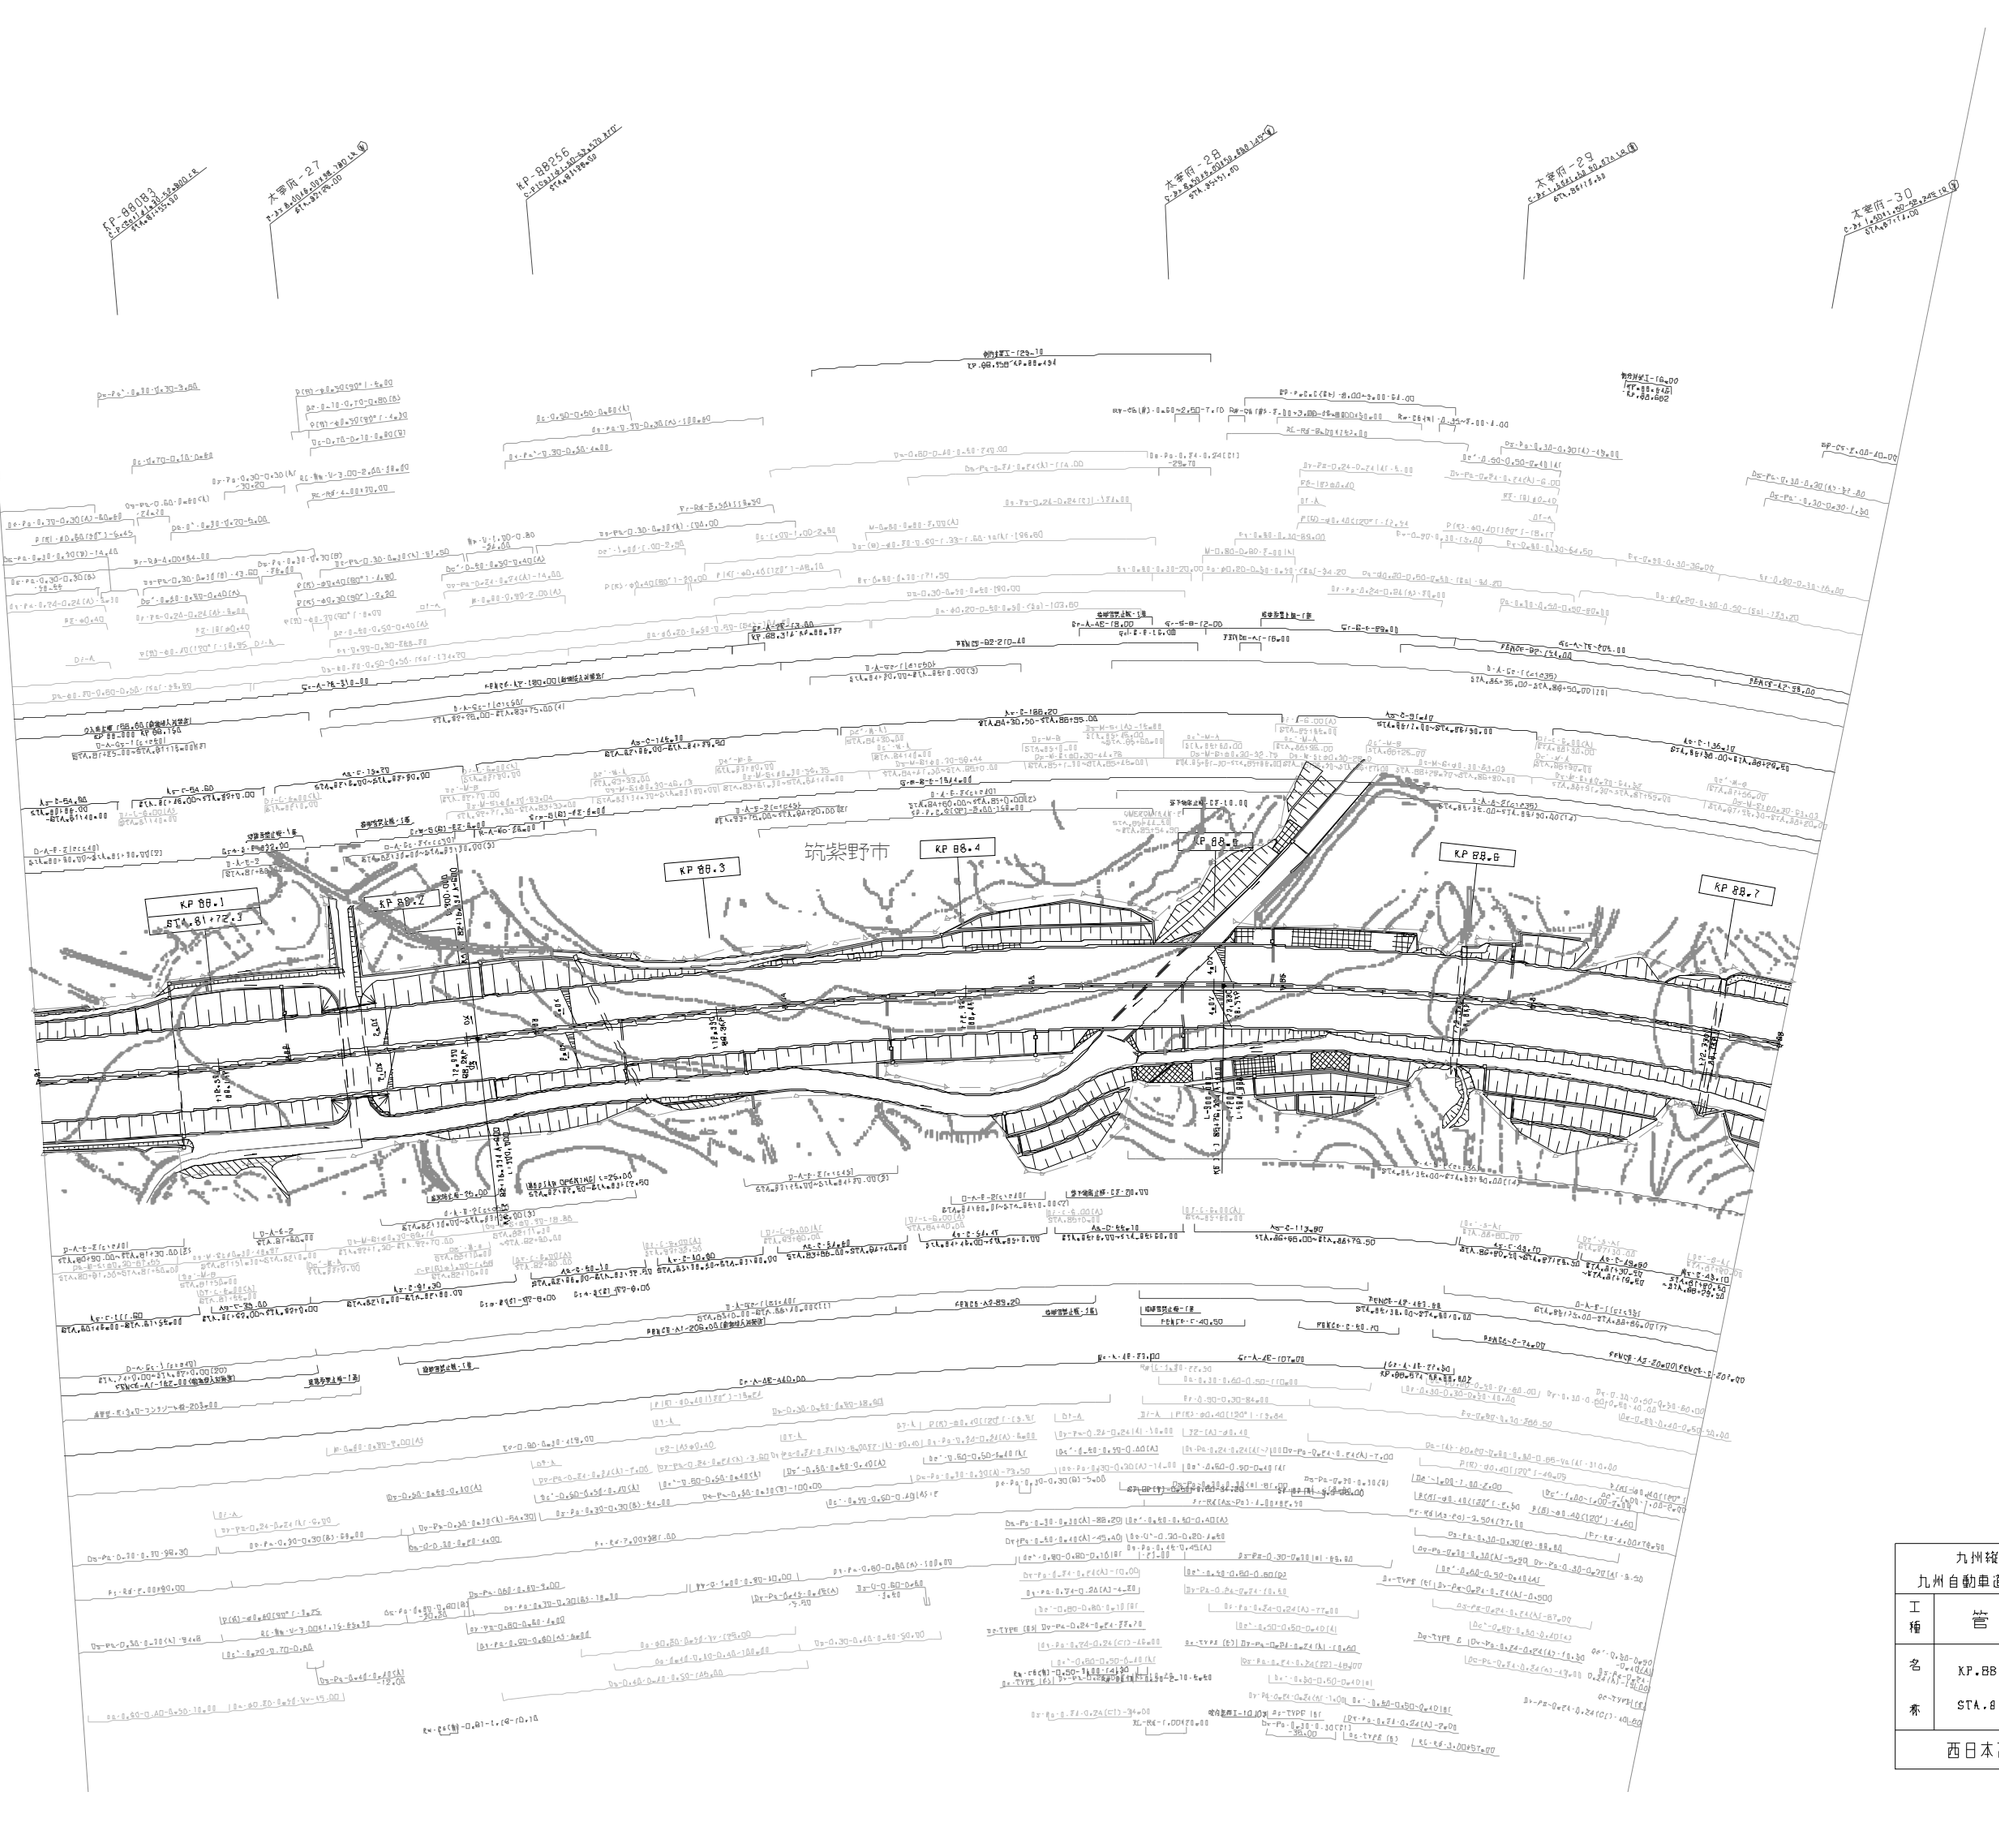

照査年月	修正
第1回 2005年 6月	
第2回 2011年 2月	
第3回 2018年 11月	
第4回 2020年 5月	
第5回 2022年 6月	

九州縦貫自動車道鹿児島線 九州自動車道（筑紫野～鳥栖JCT）			——
工種	管理用平面図		——
名称	KP.88.028~KP.88.728 STA.81+00~STA.88+00	縮尺 1/1000	3 13
西日本高速道路（株） 九州支社			

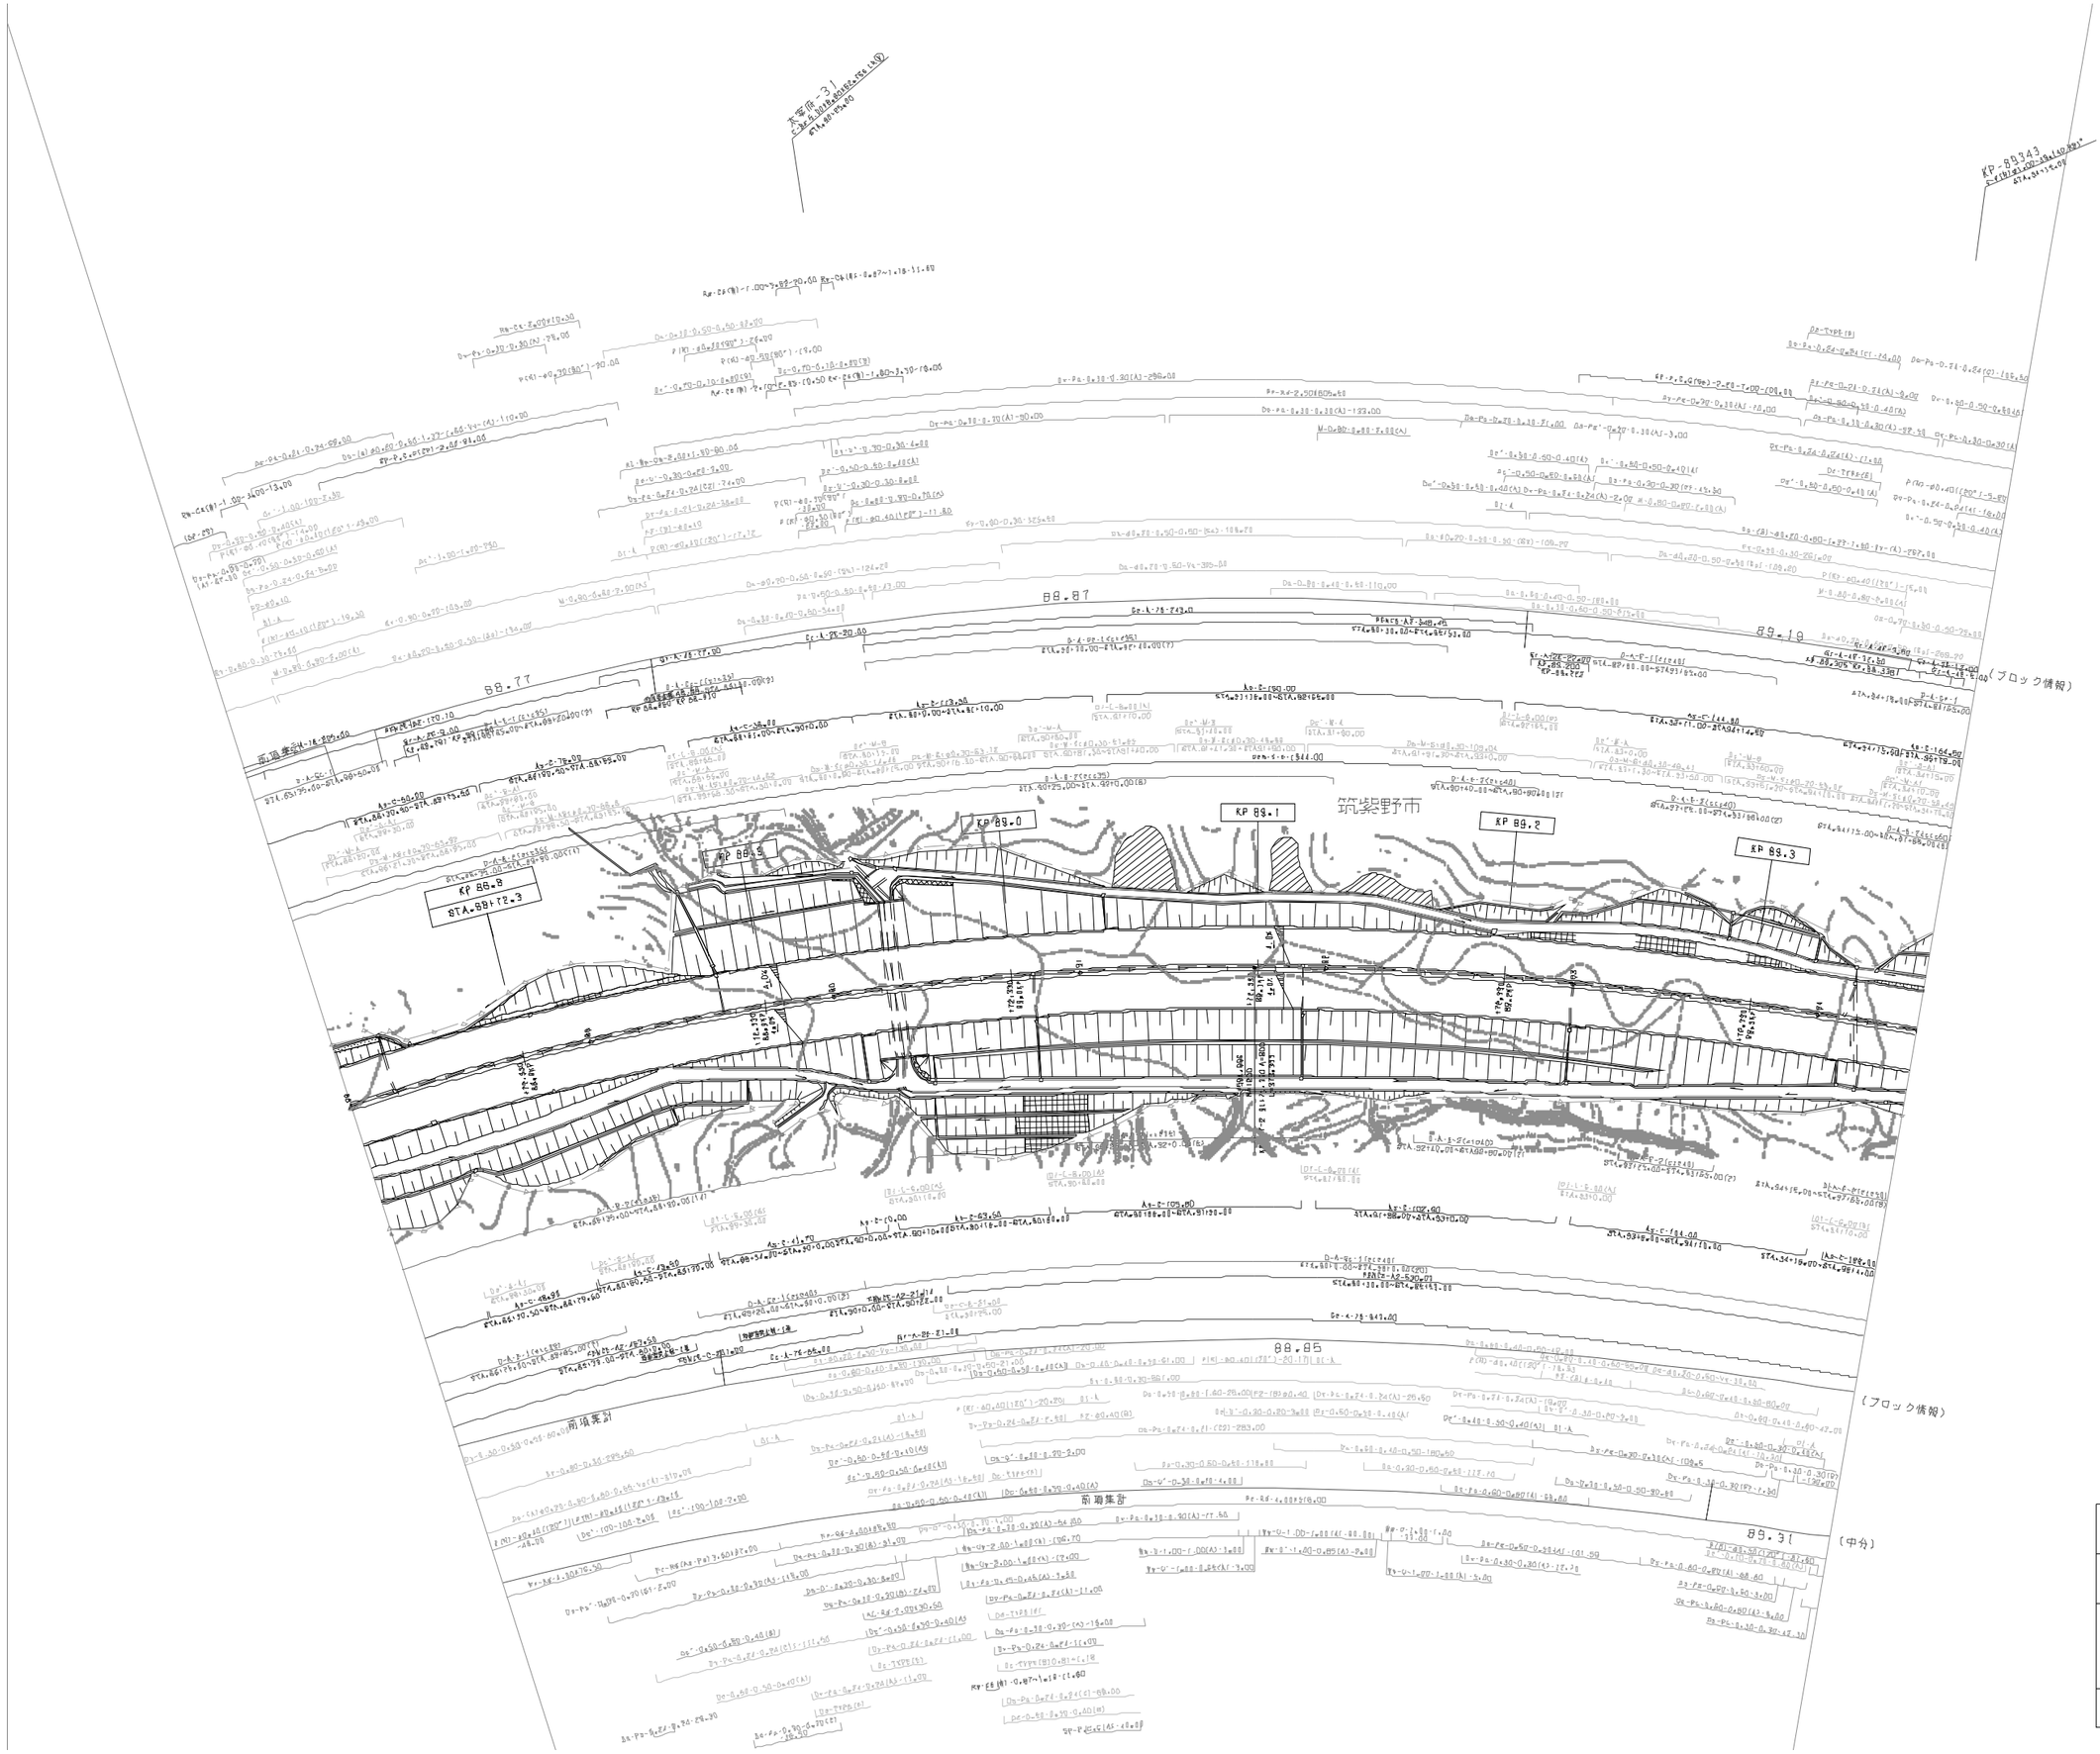

改 定 年 月	摘 要
第1回 2005年 6月	
第2回 2018年 11月	
第3回 2020年 5月	

九州横貫自動車道鹿児島線 九州自動車道（筑紫野～鳥栖JCT）			——
工種	管理用平面図		——
名称	KP.88.728～KP.89.368 STA.88+00～STA.94+40	縮尺 1/1000	4 13
西日本高速道路（株） 九州支社			

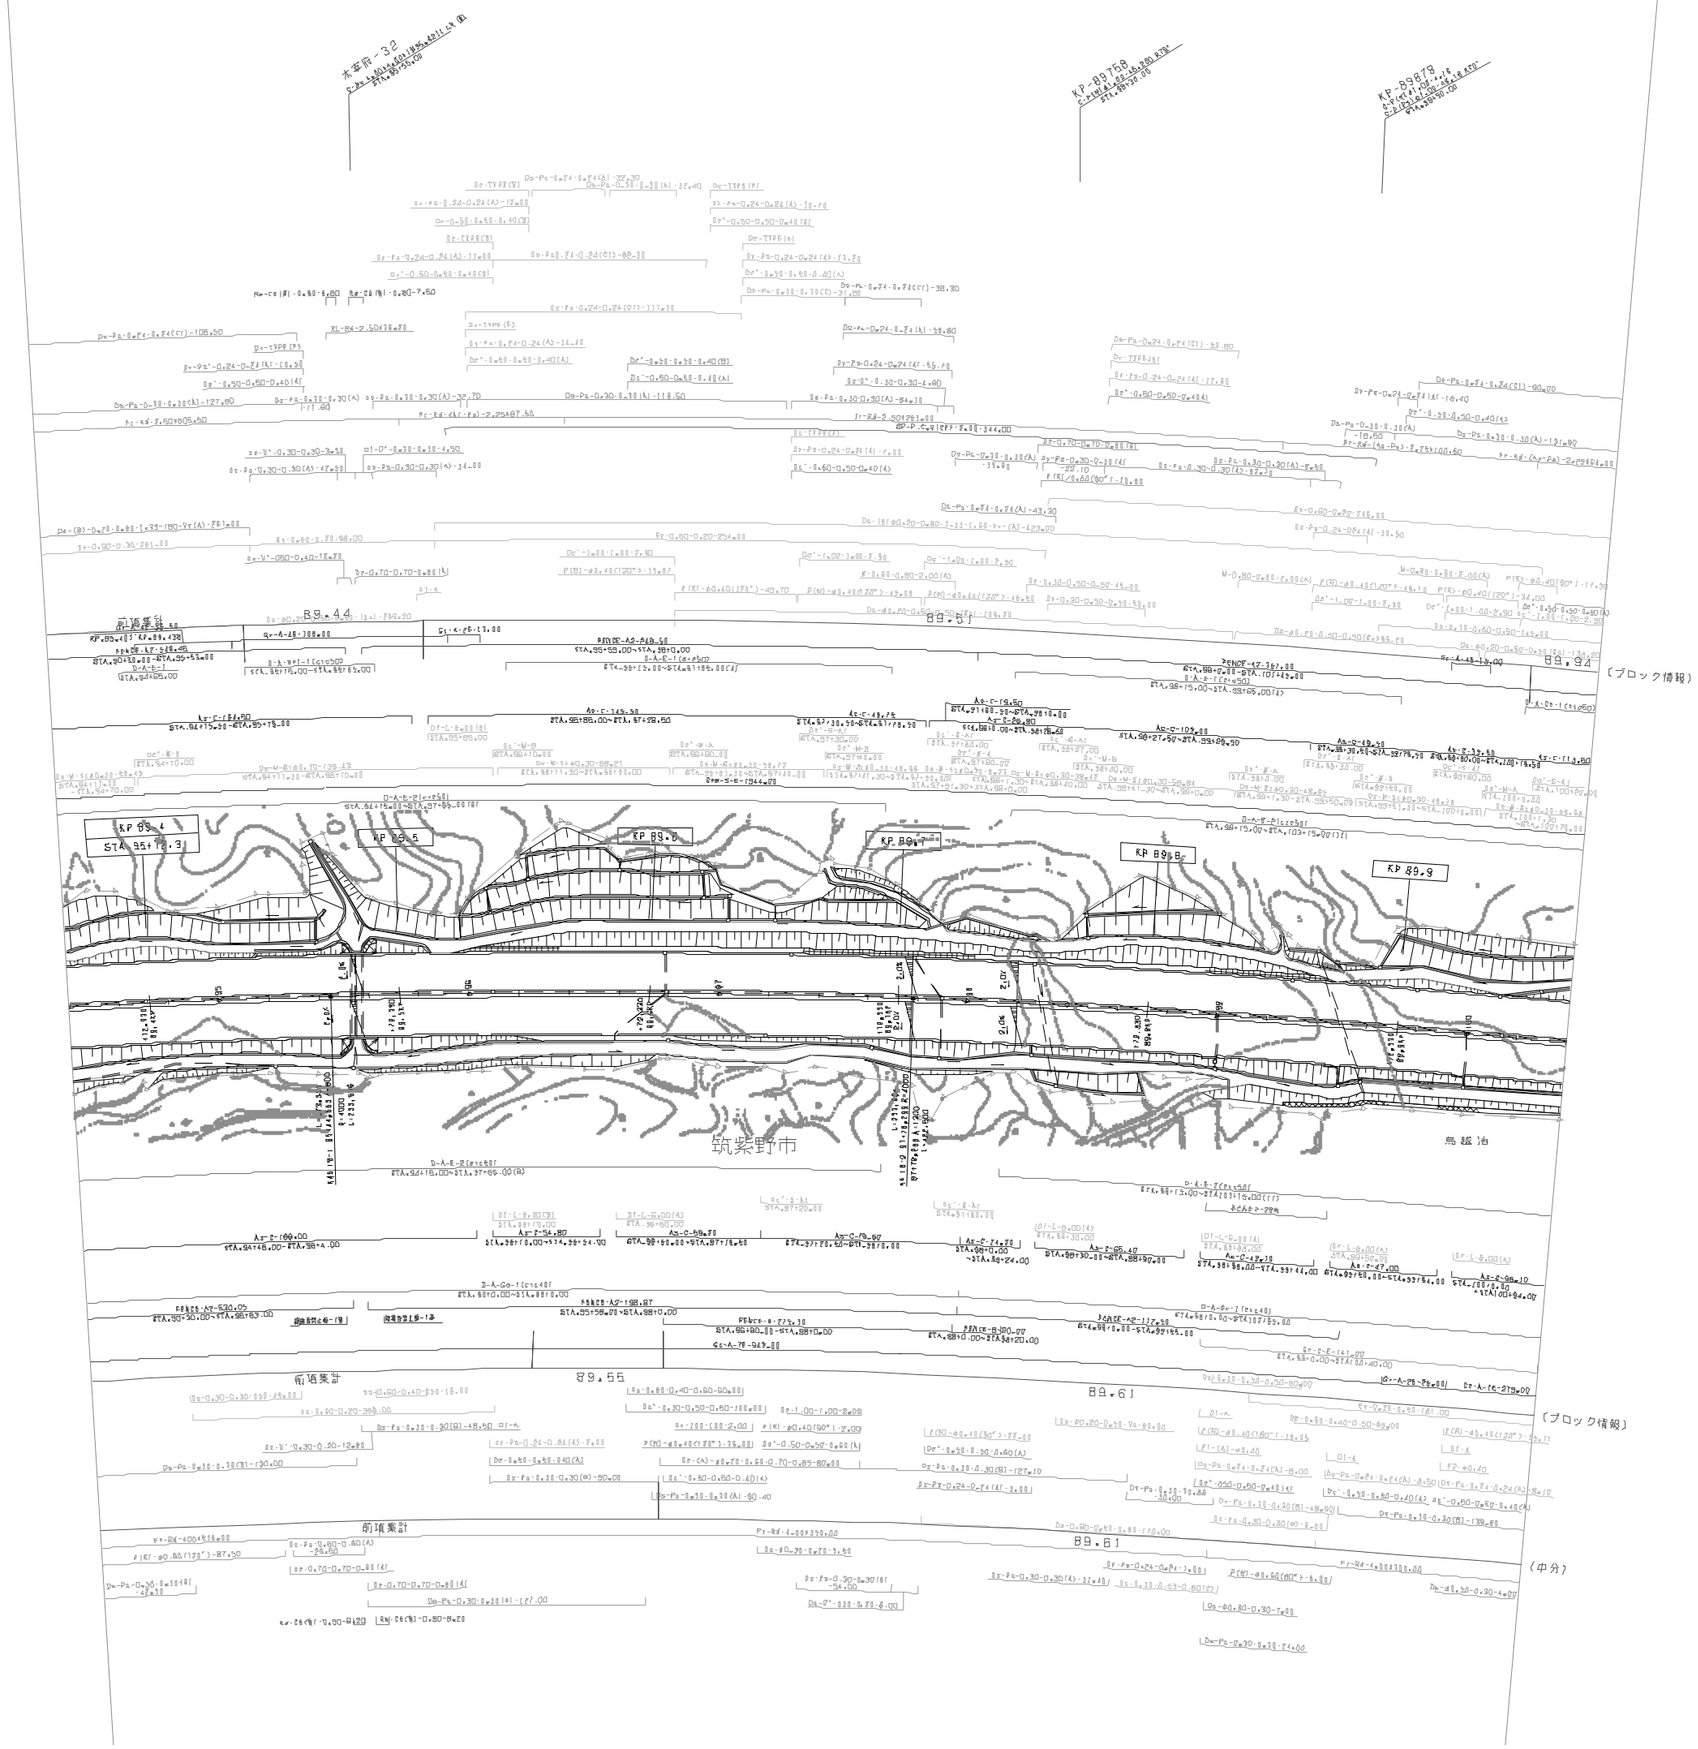

改 訂 年 月	摘 要
第1回 2005年 6月	
第2回 2011年 2月	
第3回 2020年 5月	

九州縦貫自動車道鹿児島線 九州自動車道（筑紫野～鳥栖JCT）			——
工種	管理用平面図		——
名称	KP.89.368～KP.89.968 STA.94+40～STA.100+00	縮尺 R 1/1000	5 13
西日本高速道路（株） 九州支社			

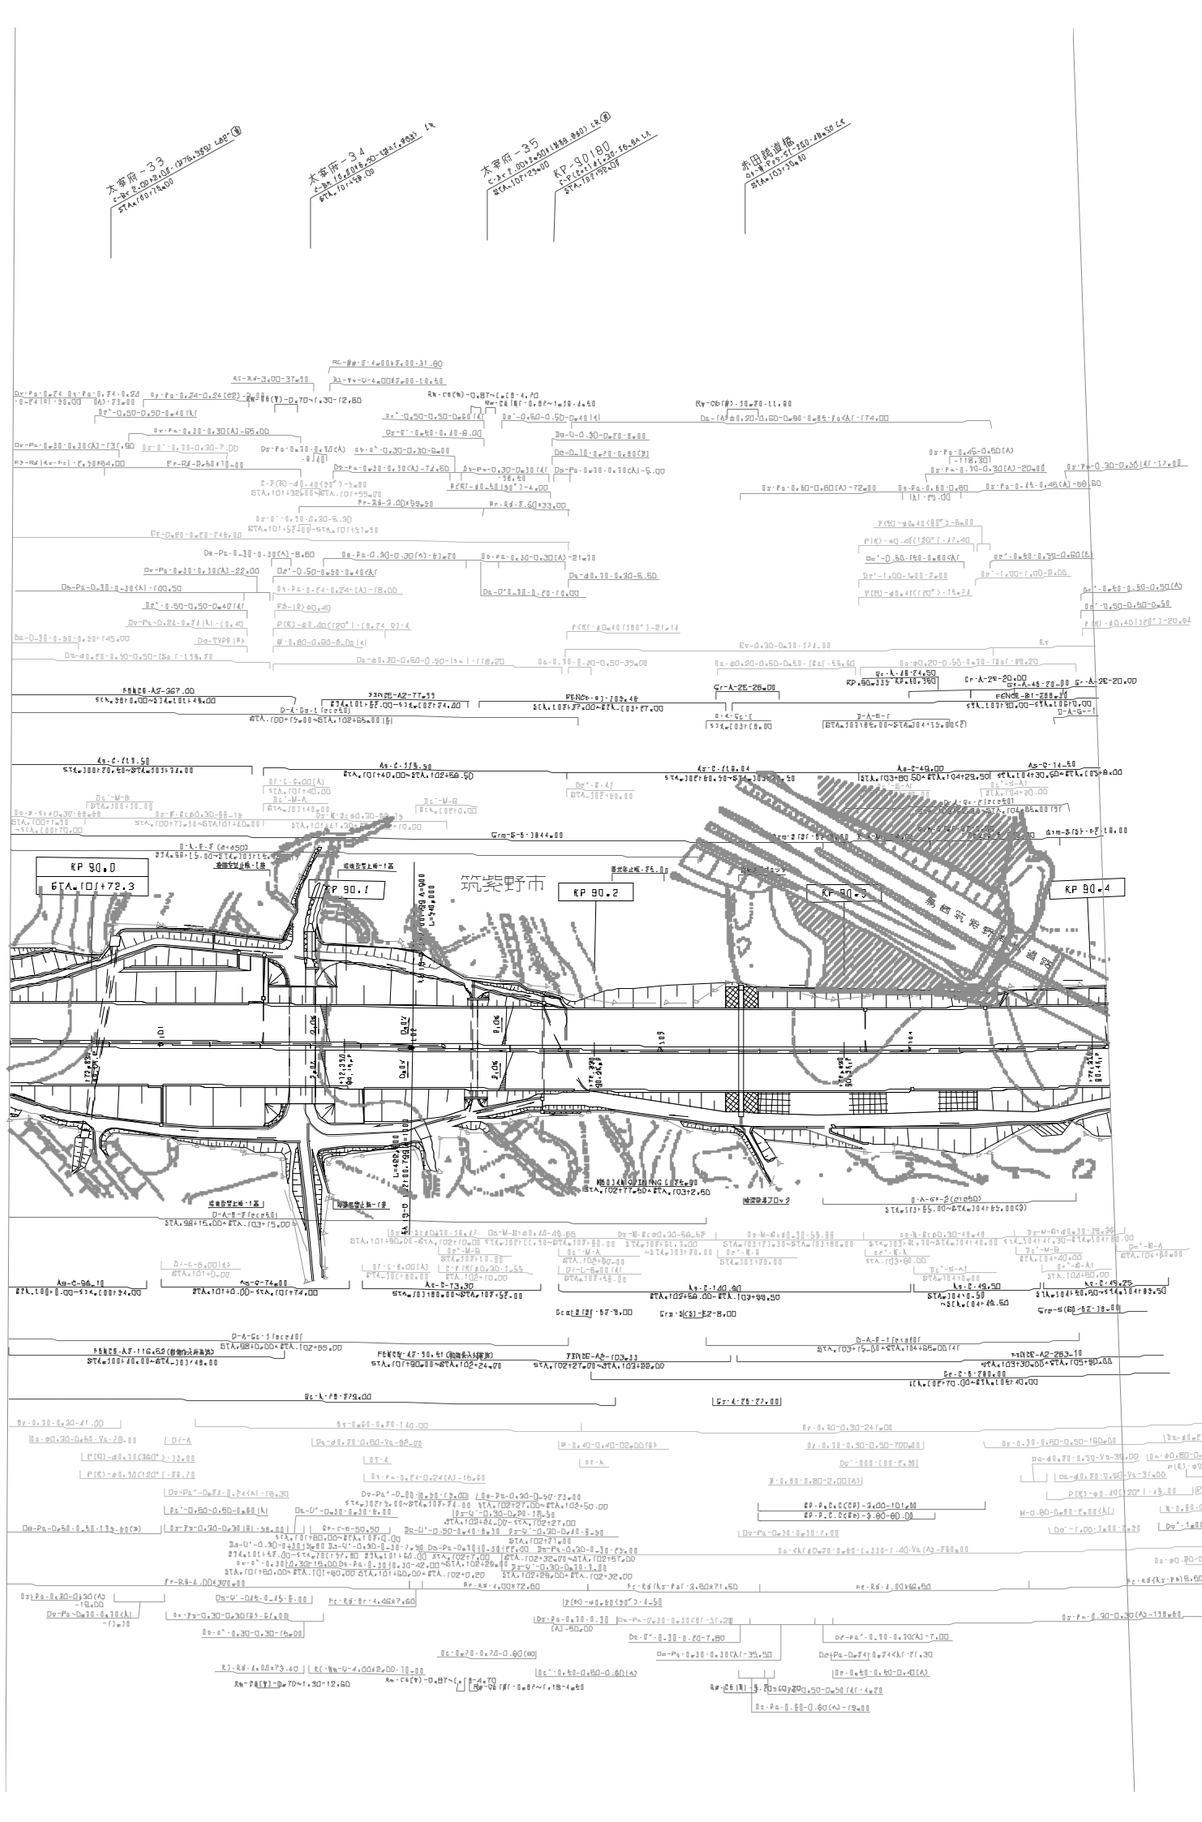

開 整 年 月	摘 要
第1回 2005年 6月	
第2回 2011年 2月	
第3回 2020年 5月	

九州縦貫自動車道鹿児島線 九州自動車道（筑紫野～鳥栖JCT）			——
工種	管理用平面図		——
名称	KP.89.968～KP.90.408 STA.100+40～STA.104+80	縮尺 1/1000	6 [3
西日本高速道路（株） 九州支社			

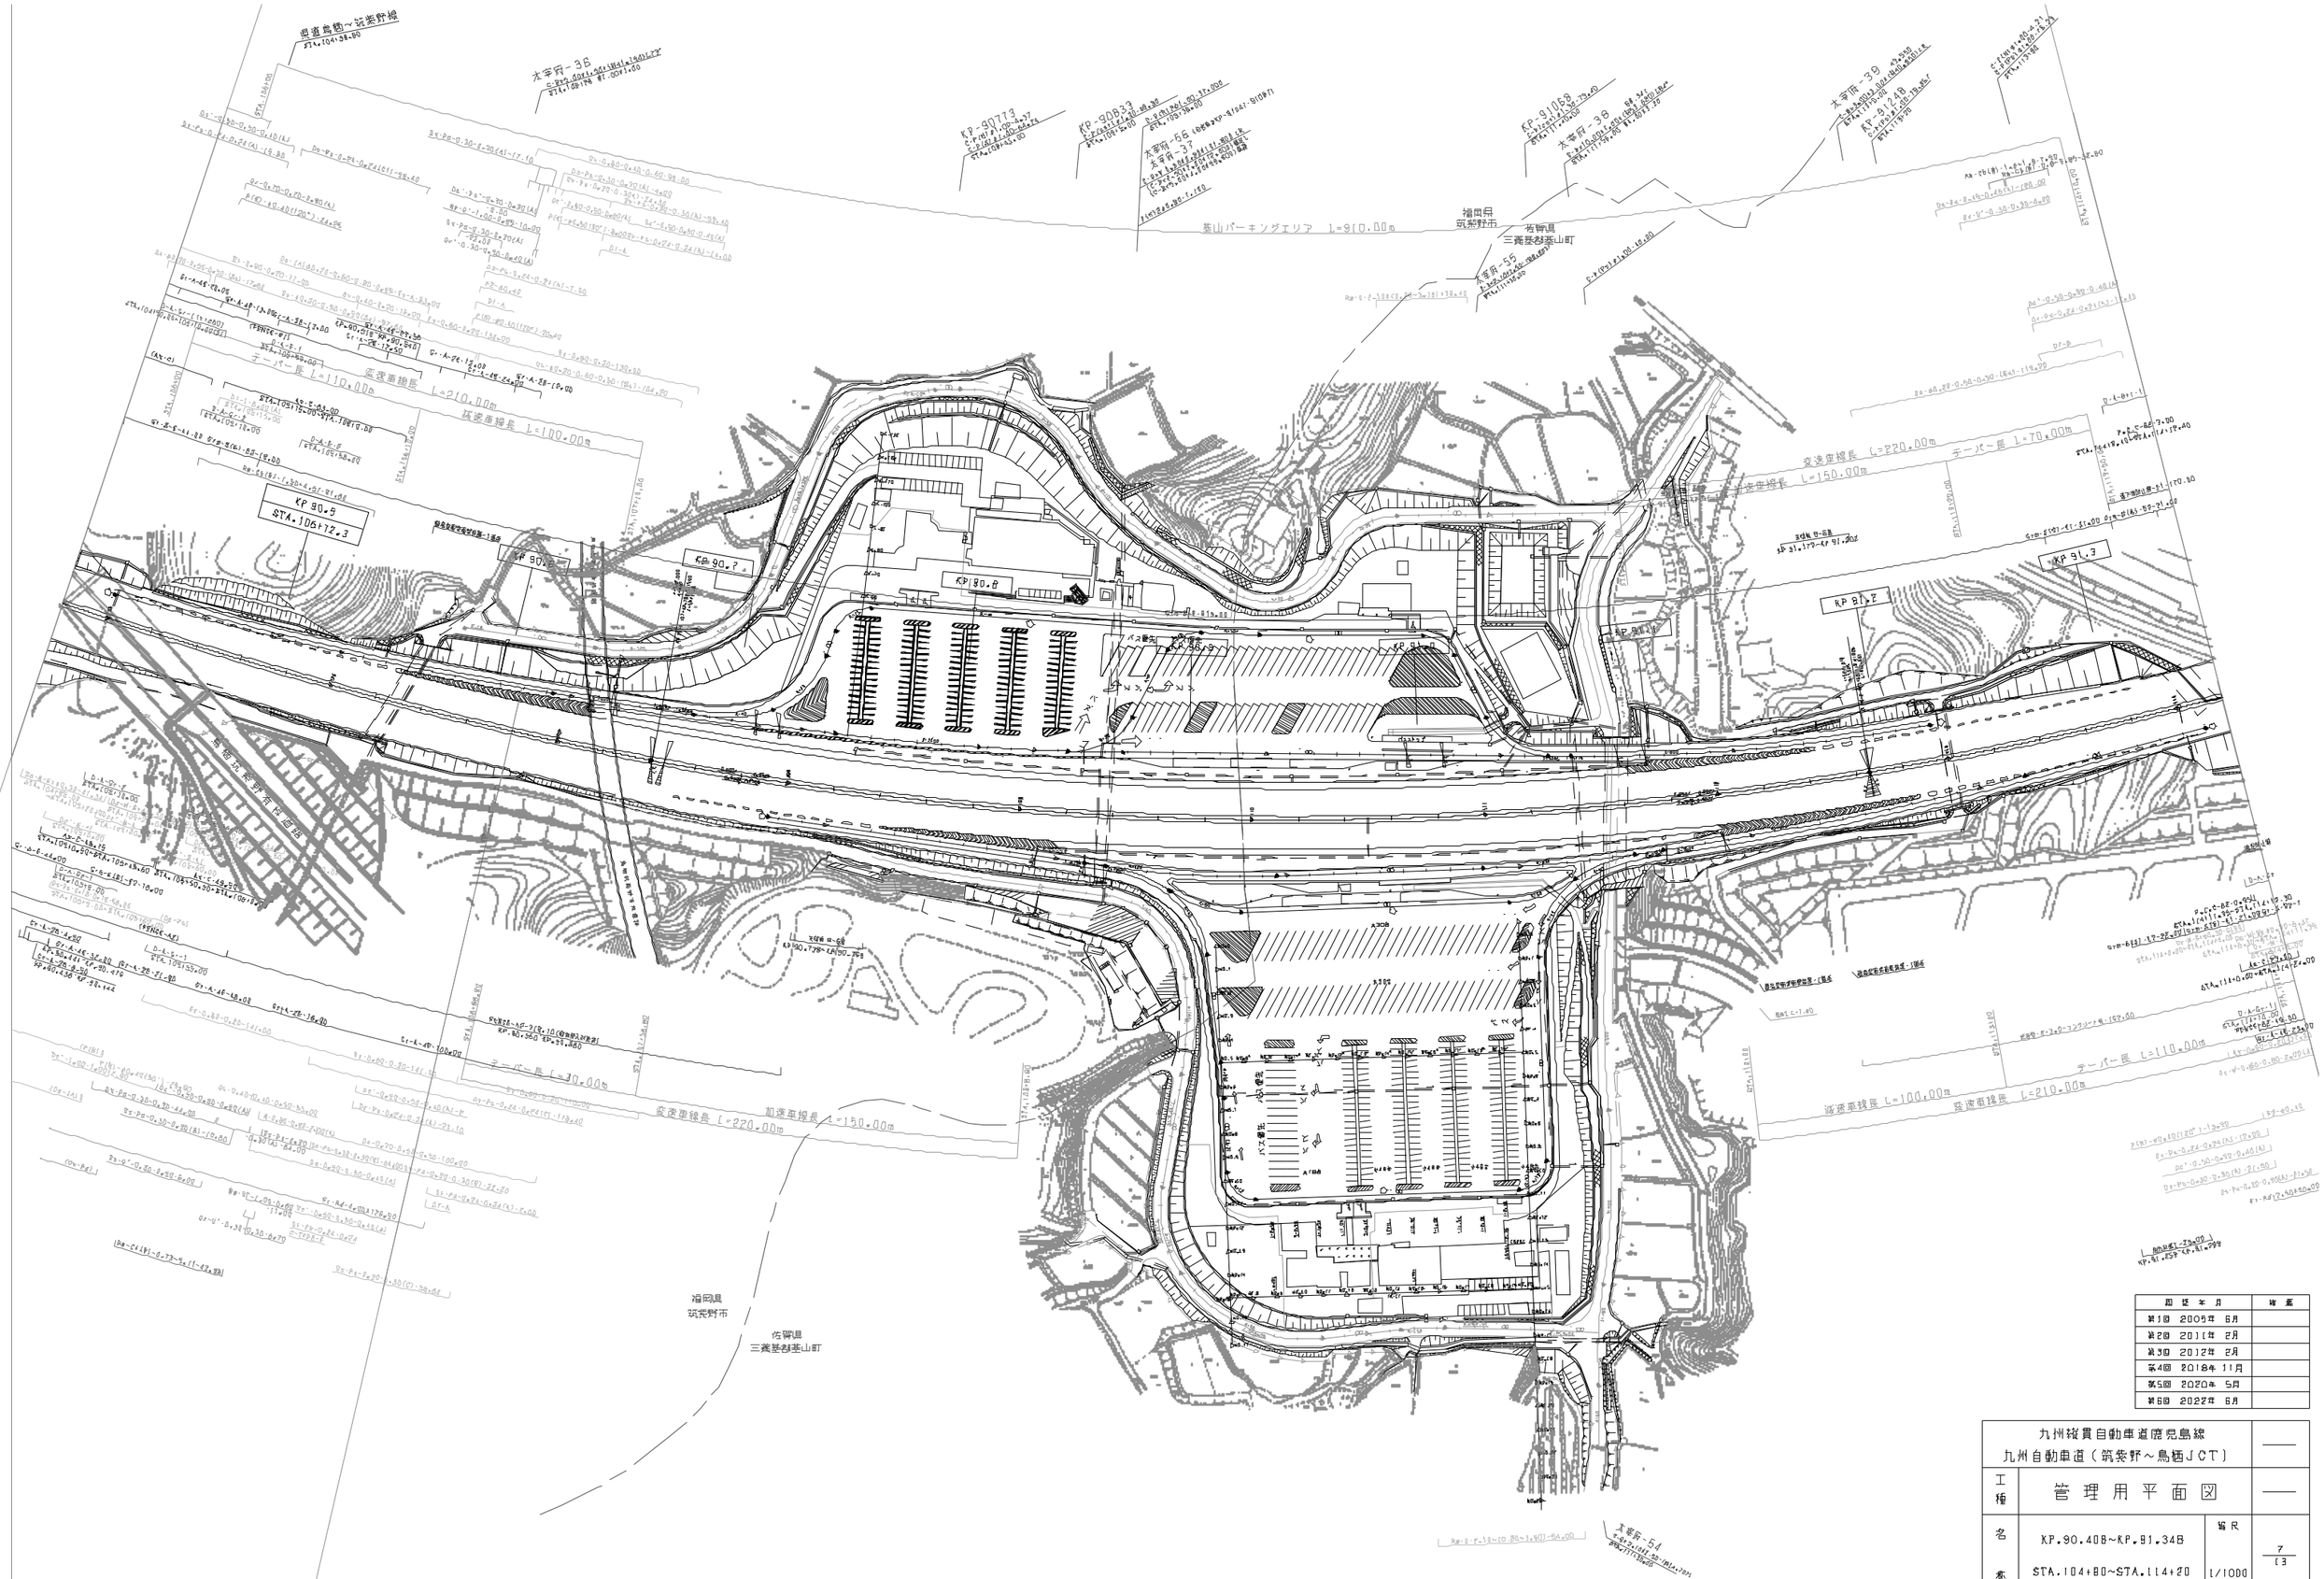

図 送 年 月	備 考
第1回 2005年 6月	
第2回 2011年 2月	
第3回 2012年 2月	
第4回 2018年 11月	
第5回 2020年 5月	
第6回 2022年 6月	

九州縦貫自動車道鹿児島線 九州自動車道（筑紫野～鳥栖JCT）			——
工種	管理用平面図		——
名称	KP.90.408~KP.91.348 STA.104+80~STA.114+20	縮尺 1/1000	7 13
西日本高速道路（株） 九州支社			

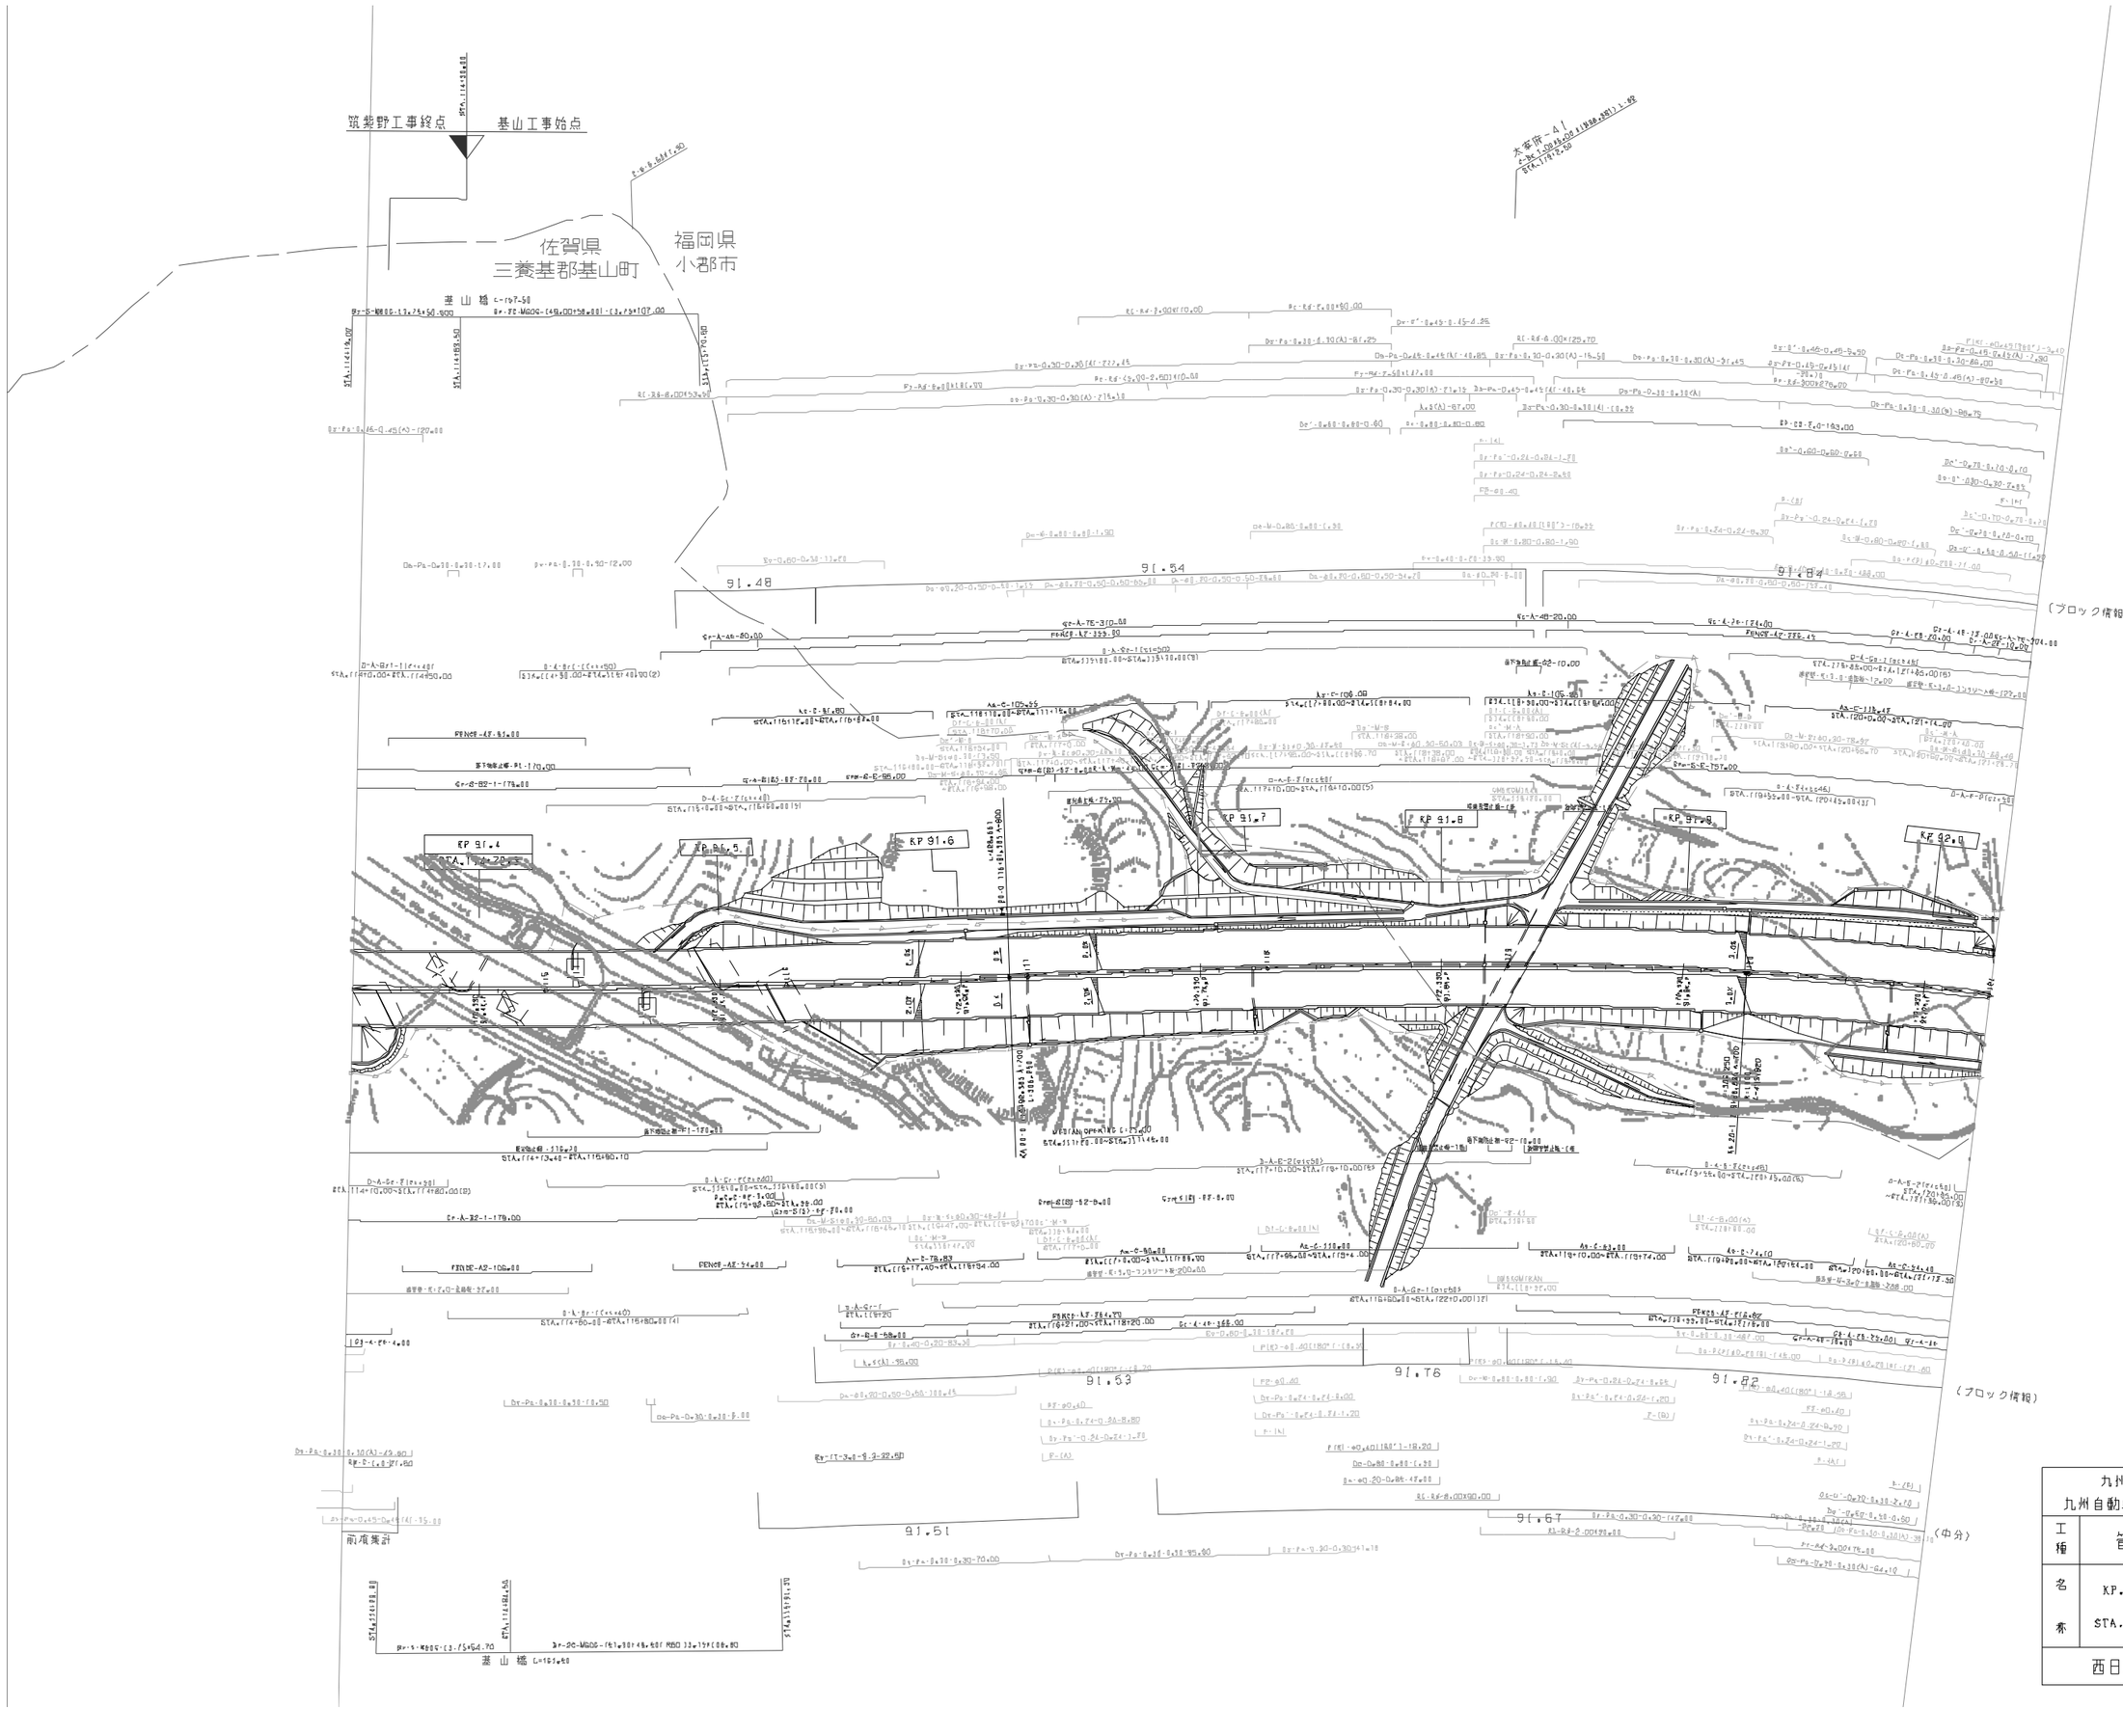

改 整 年 月	摘 要
第1回 2005年 6月	
第2回 2020年 5月	

九州縦貫自動車道鹿児島線 九州自動車道（筑紫野～鳥栖JCT）			——
工種	管理用平面図		——
名称	KP.91.348～KP.82.028 STA.114+20～STA.121+00	縮尺 1/1000	8 13
西日本高速道路（株） 九州支社			

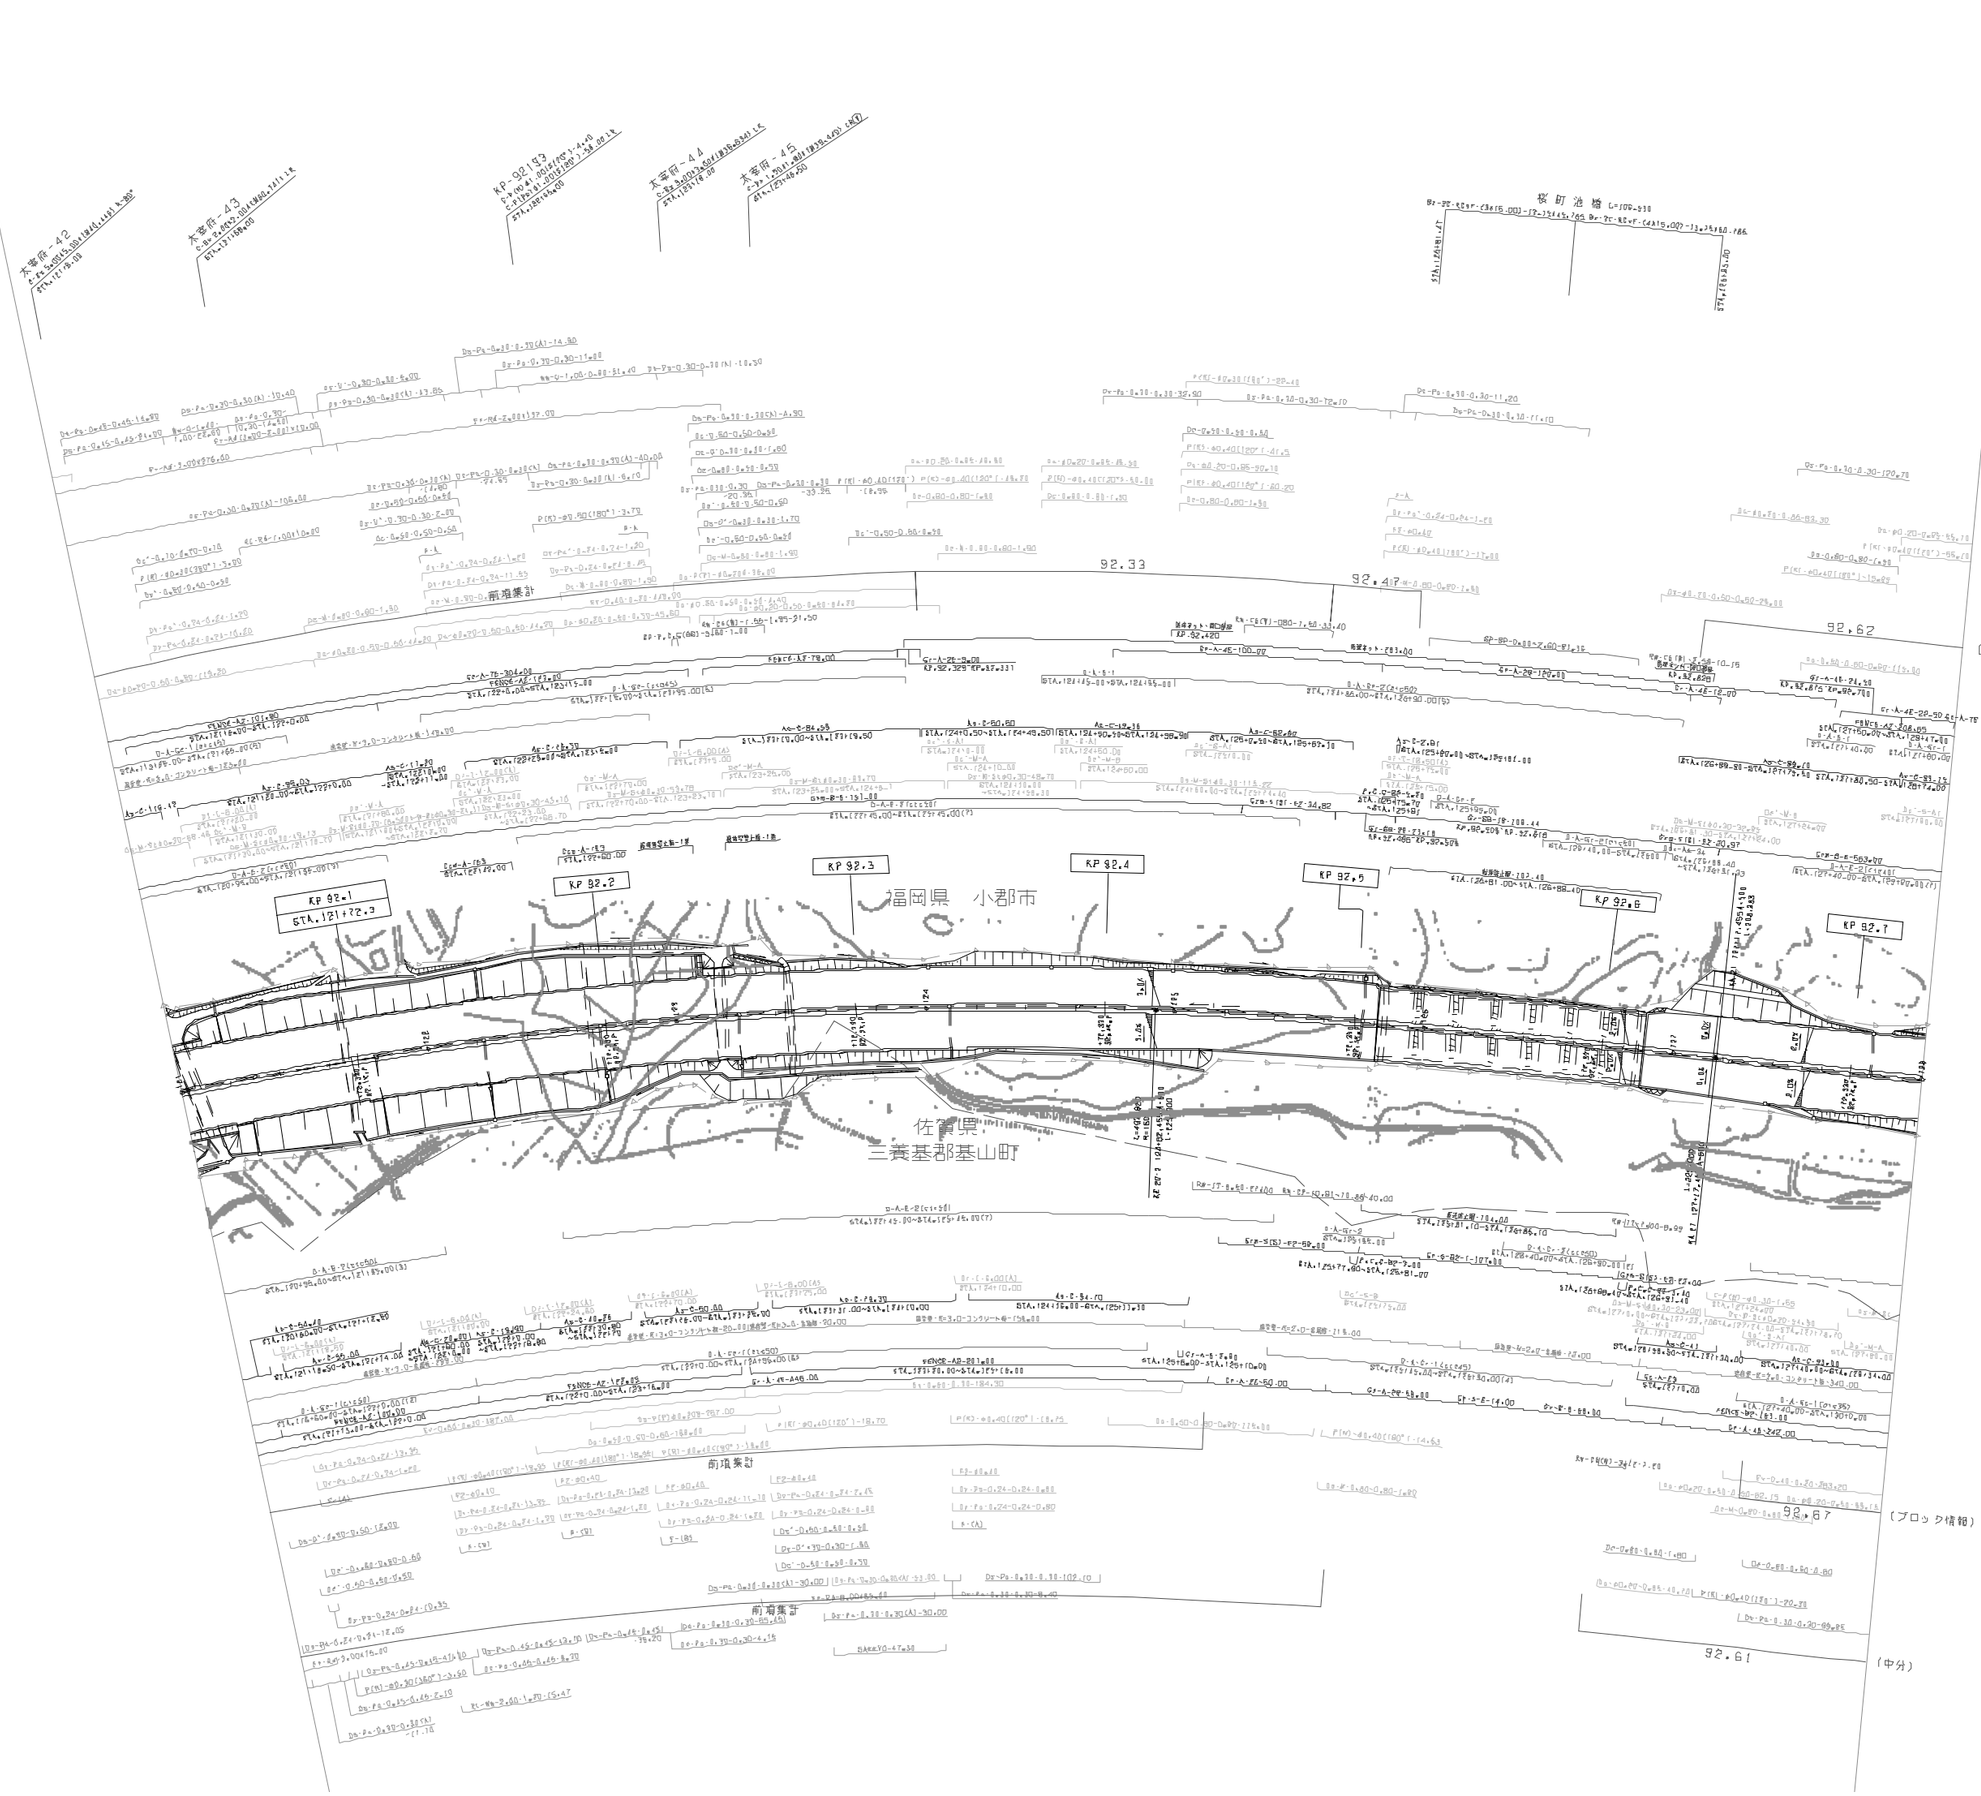

改定年月	摘要
第1回　2005年　6月	
第2回　2020年　5月	
第3回　2021年　7月	

九州縦貫自動車道鹿児島線 九州自動車道（筑紫野～鳥栖JCT）			——
工種	管理用平面図		——
名称	KP.92.028～KP.92.728 STA.121+00～STA.128+00	縮尺 1/1000	9 13
西日本高速道路（株）　九州支社			

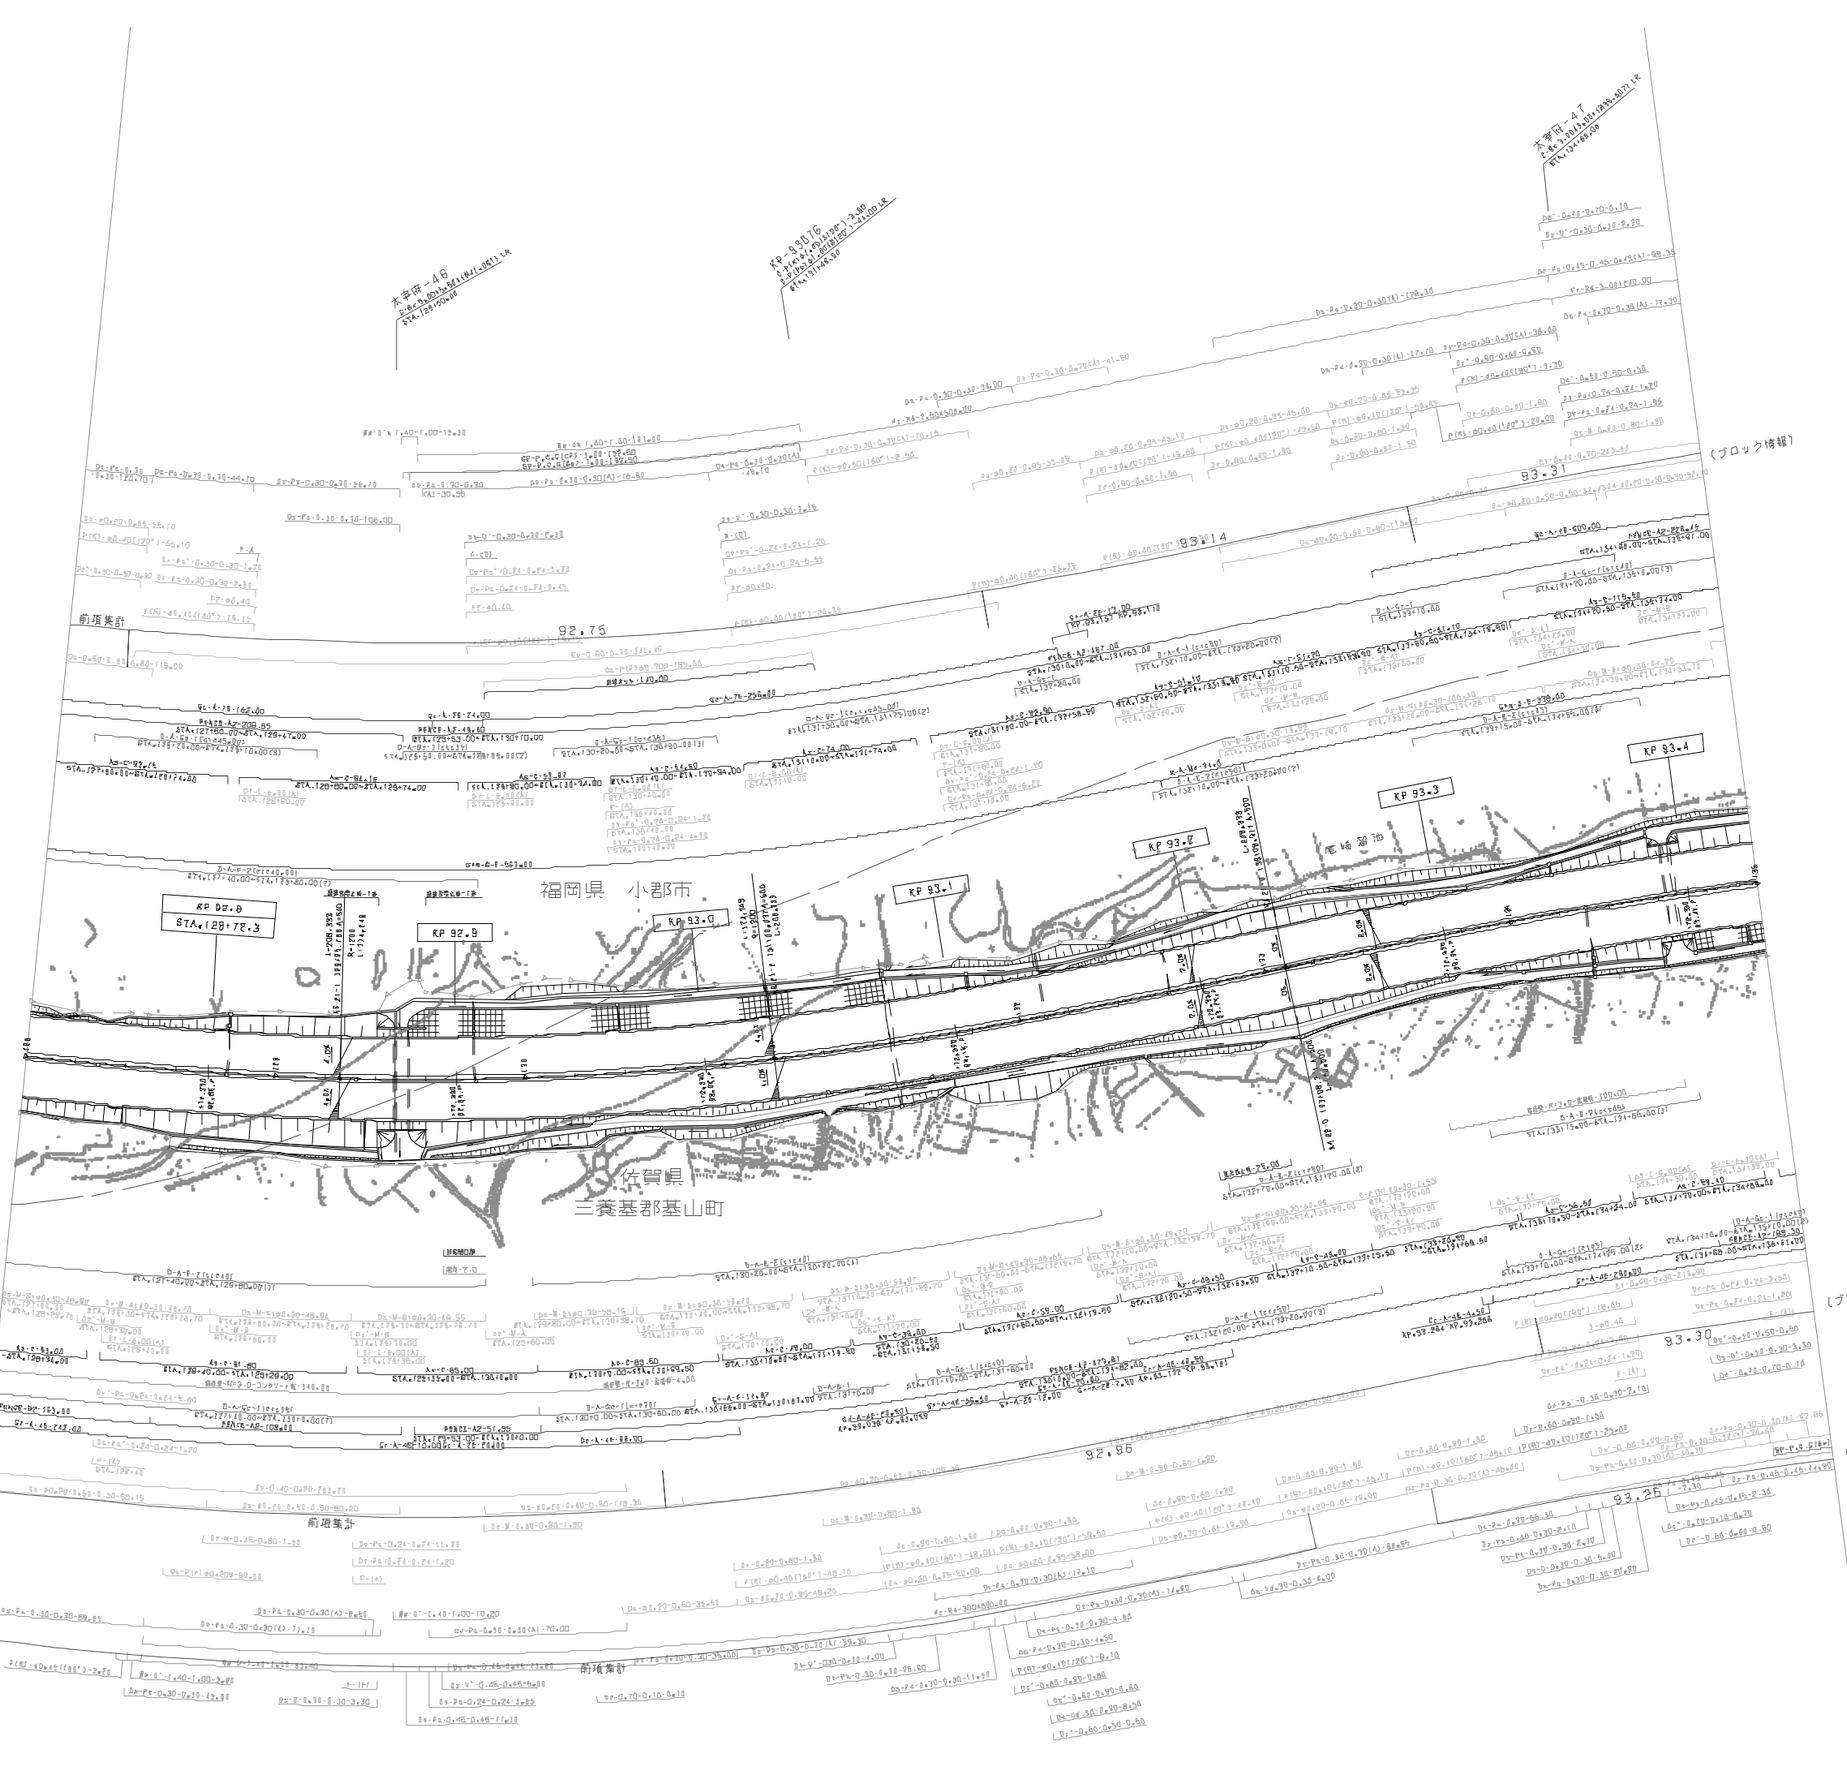

改 定 年 月	摘 要
第1回 2005年 6月	
第2回 2020年 5月	

九州縦貫自動車道鹿児島線 九州自動車道（筑紫野～鳥栖JCT）			——
工種	管理用平面図		——
名称	KP.92.728～KP.93.428 STA.128+00～STA.135+00	縮尺 R 1/1000	10 13

西日本高速道路（株） 九州支社

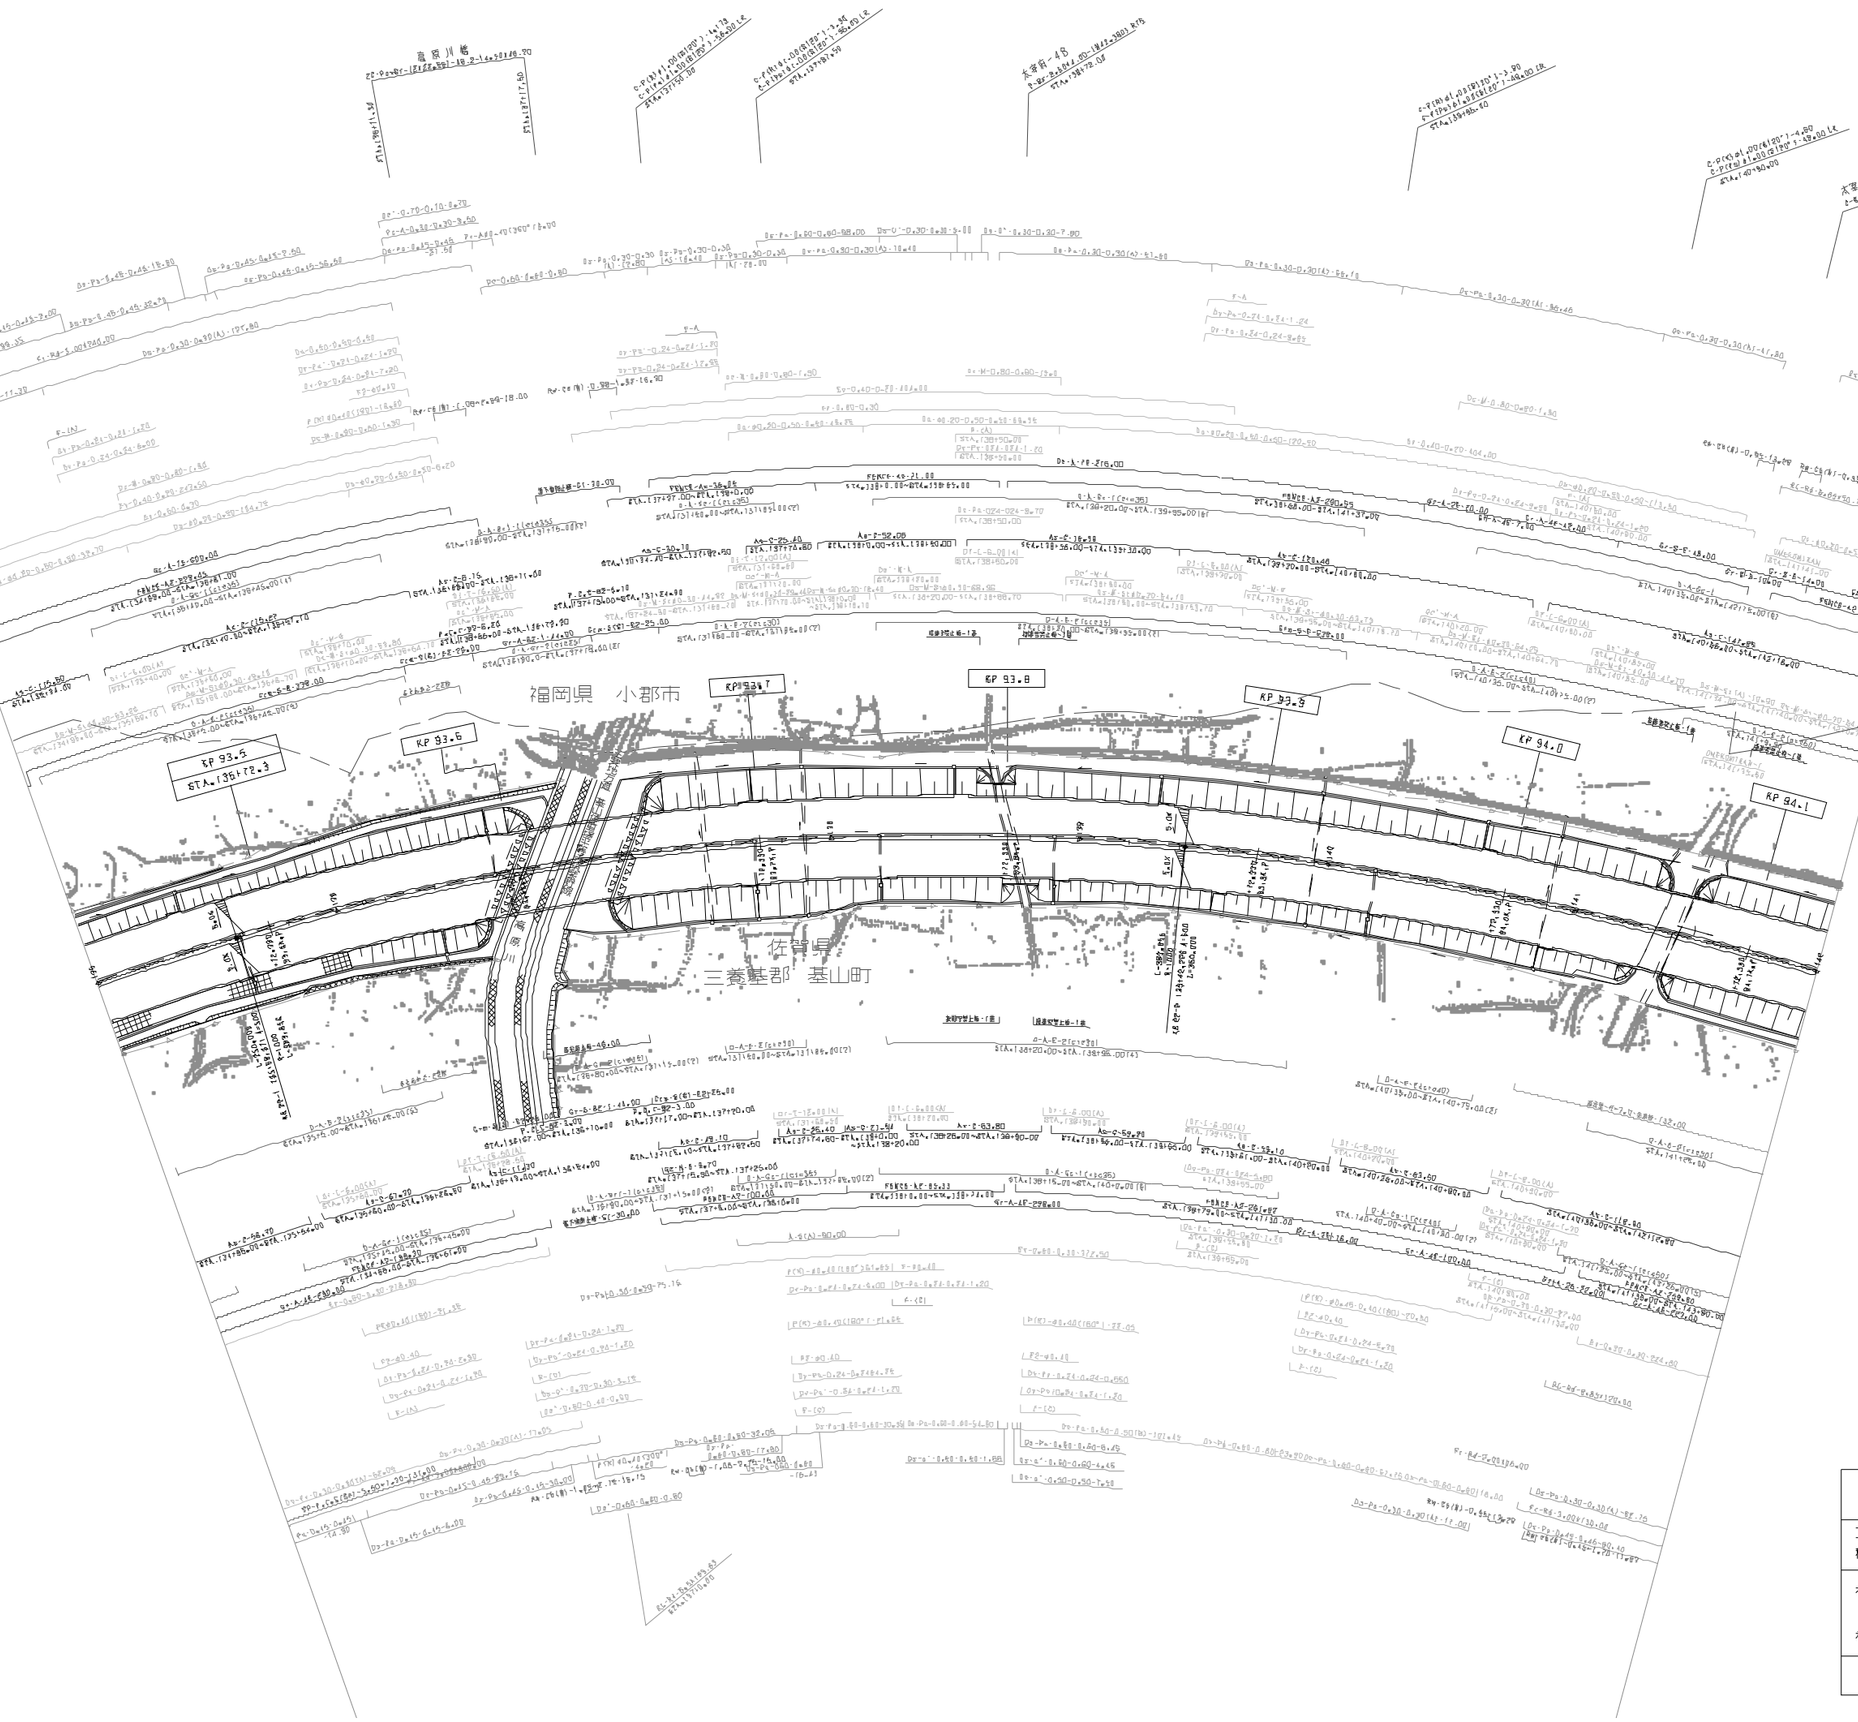

開 整 年 月	摘 要
第1回　2005年　6月	
第2回　2020年　5月	

九州縦貫自動車道鹿児島線 九州自動車道（筑紫野～鳥栖JCT）			——
工種	管 理 用 平 面 図		——
名称	KP.93.428～KP.94.128 STA.135+00～STA.142+00	縮尺 1/1000	[ ] [3
西日本高速道路（株）　九州支社			

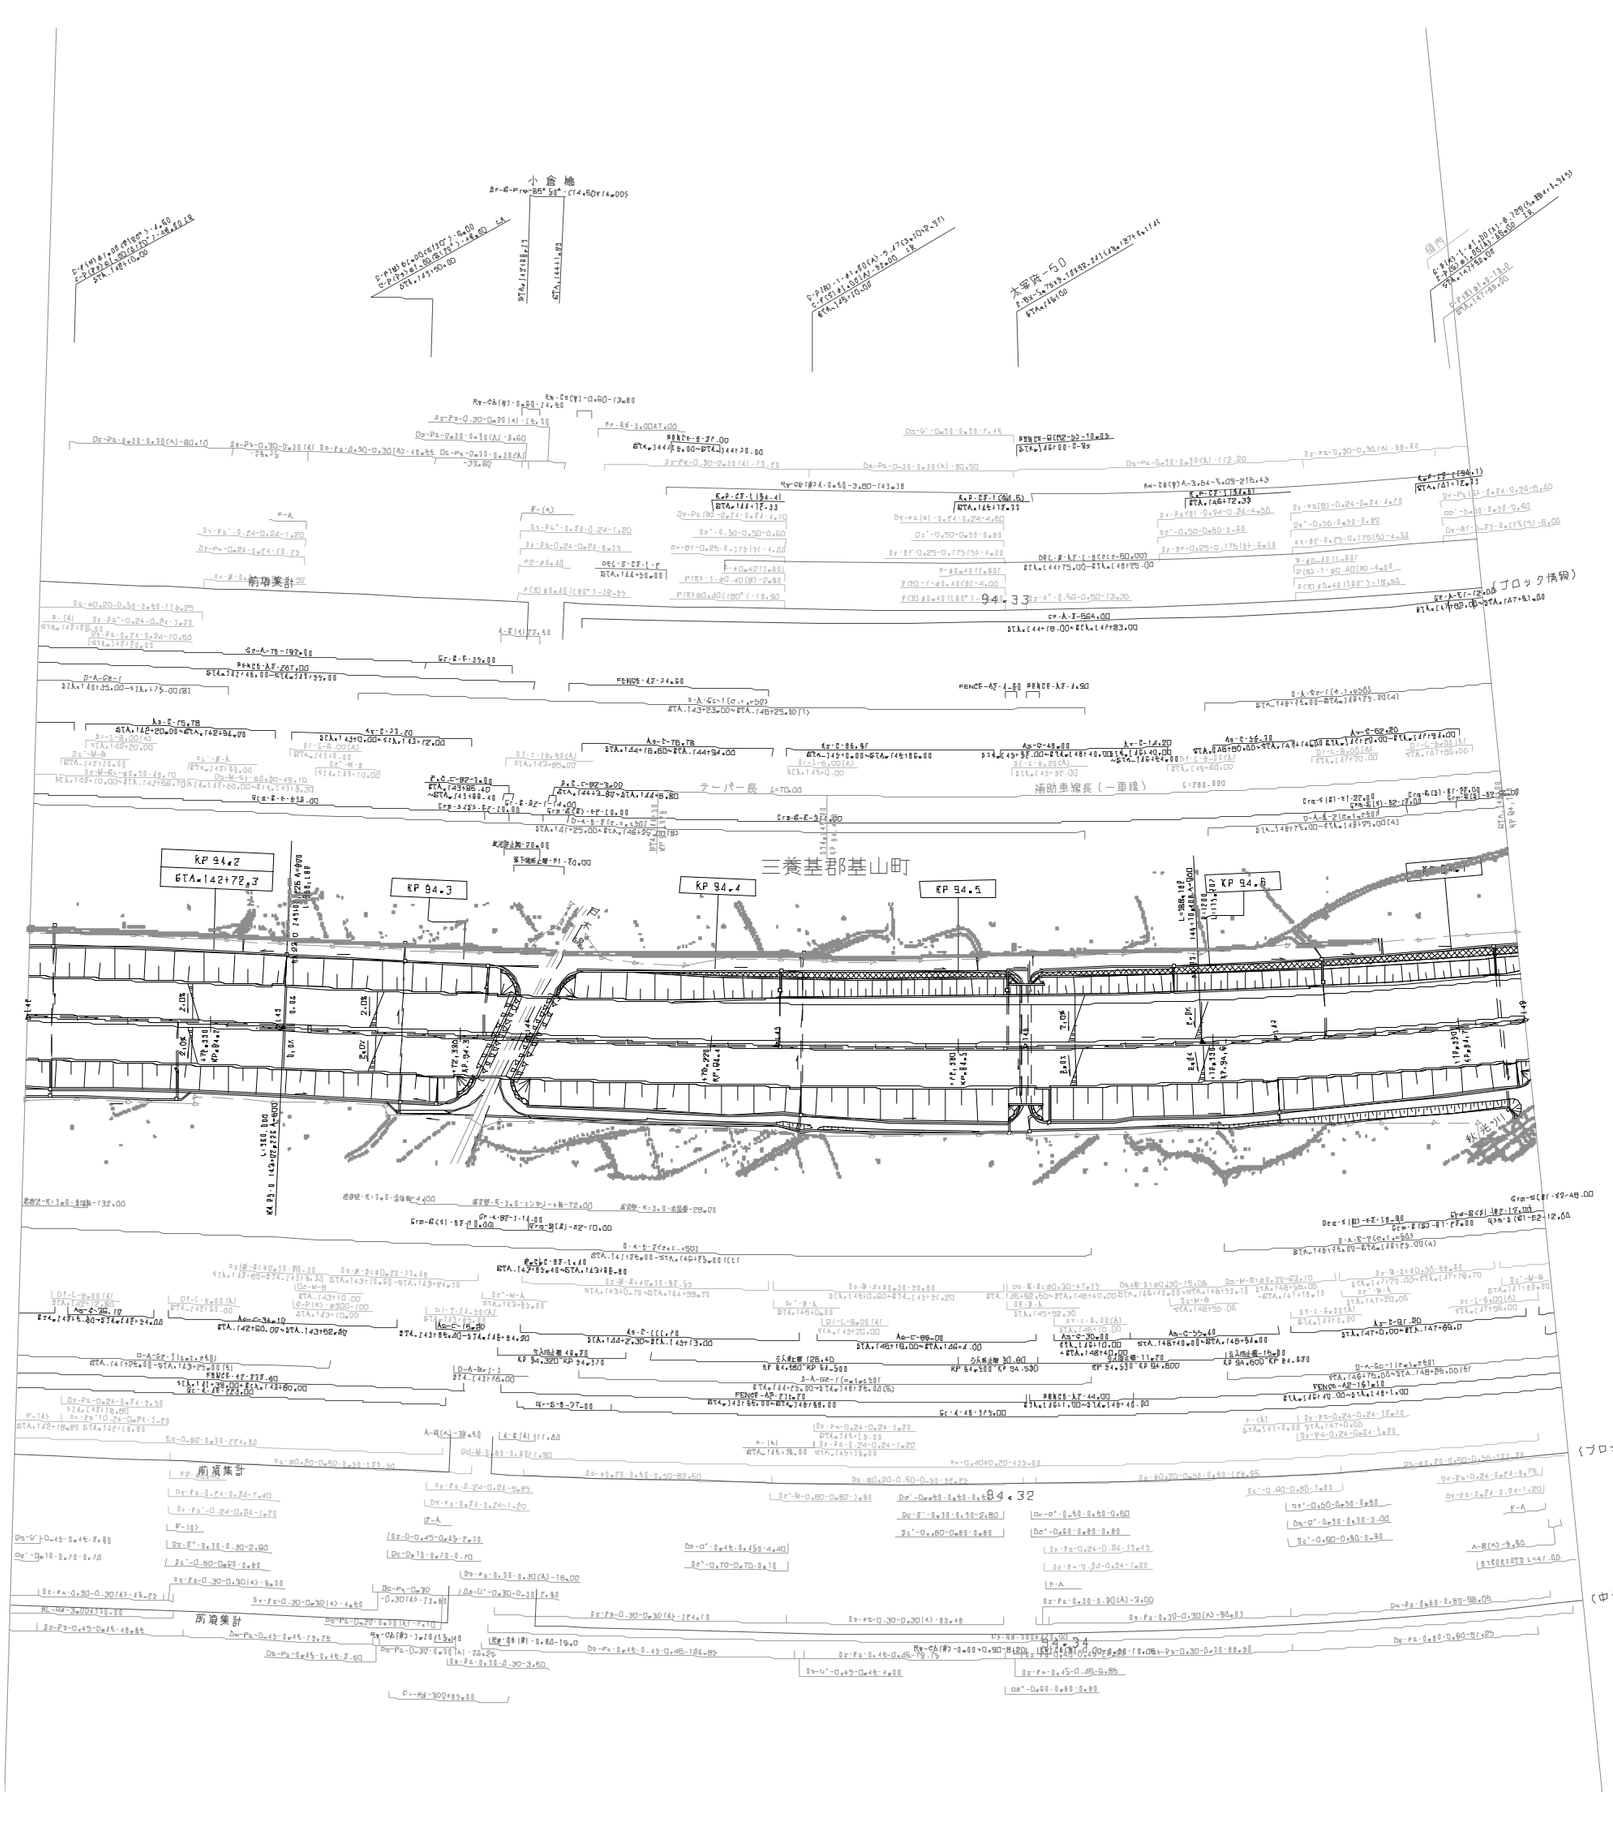

改 定 年 月	摘 要
第1回 2005年 6月	
第2回 2018年 11月	
第3回 2020年 5月	

九州横貫自動車道鹿児島線 九州自動車道（筑紫野～鳥栖JCT）			——
工種	管理用平面図		——
名称	KP.94.128～KP.94.728 STA.142+00～STA.148+00	縮尺 1/1000	2 3
西日本高速道路（株） 九州支社			

九州縦貫自動車道鹿児島線
九州自動車道（筑紫野～鳥栖JCT）

工種	管理用平面図		
名称	KP.94.728~KP.95.528 STA.148+00~STA.156+00	縮尺	1/1000

西日本高速道路（株） 九州支社

図歴	年月	備考
第1回	2005年 6月	

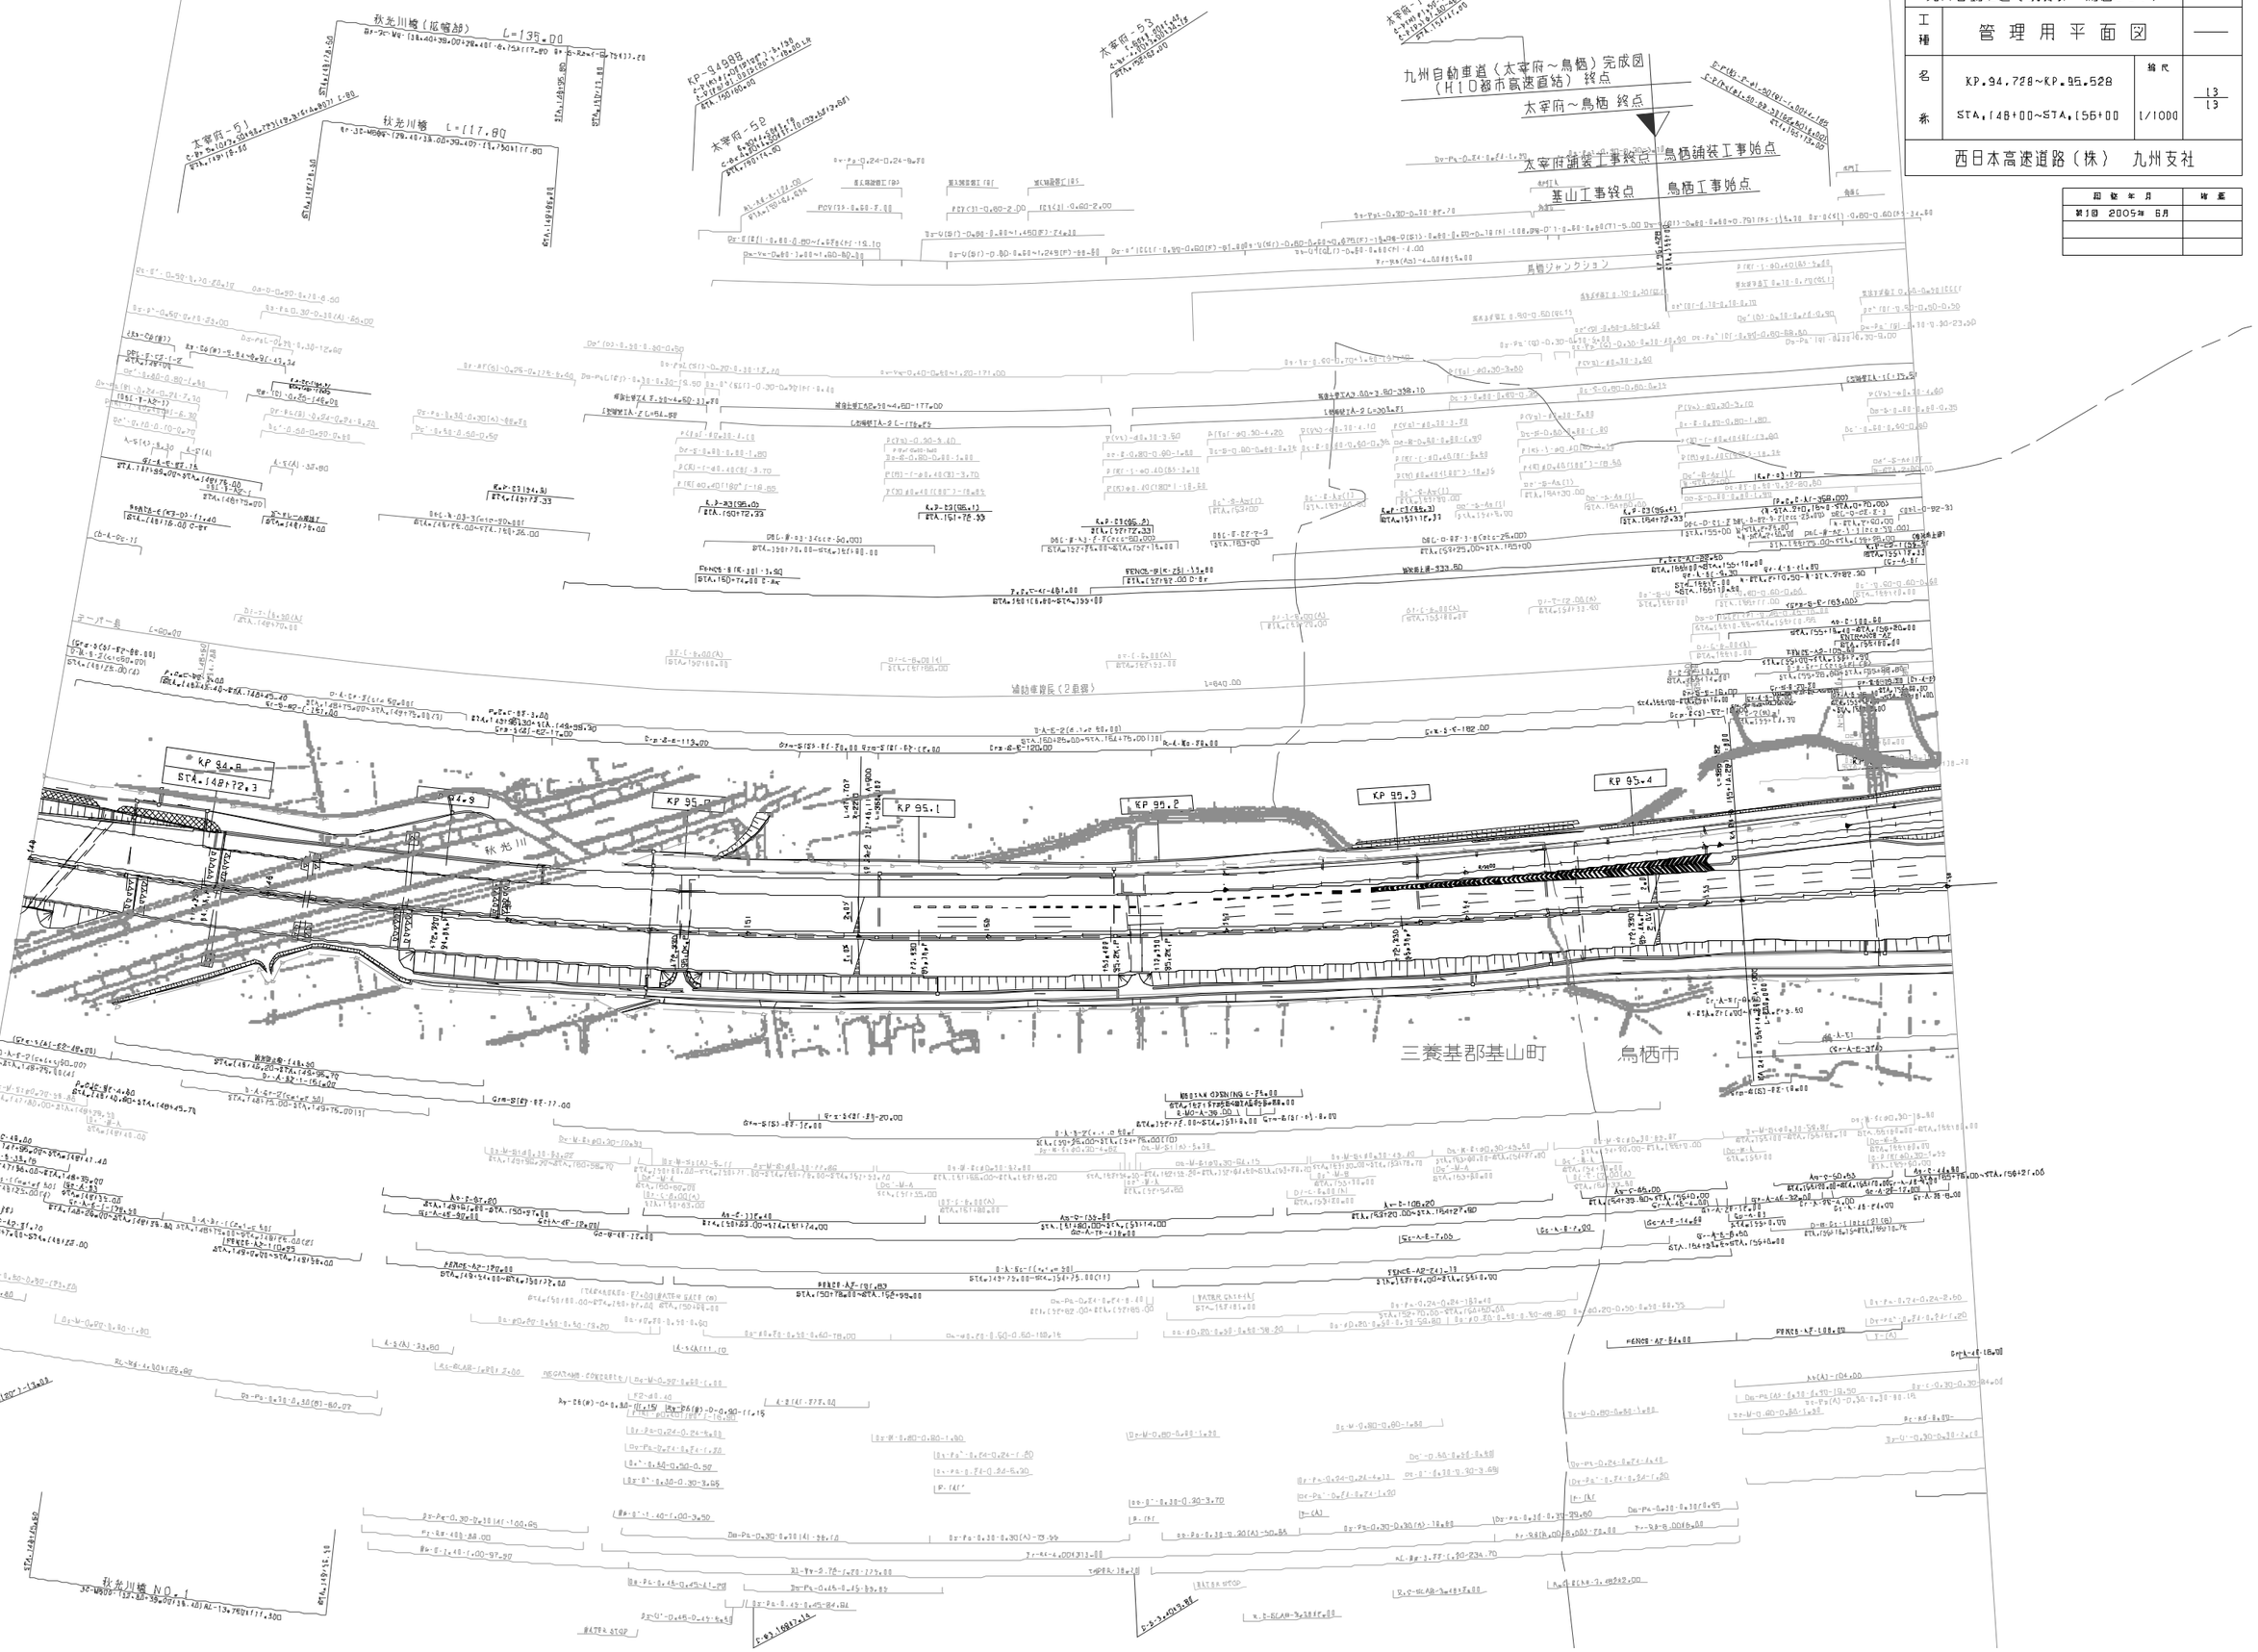

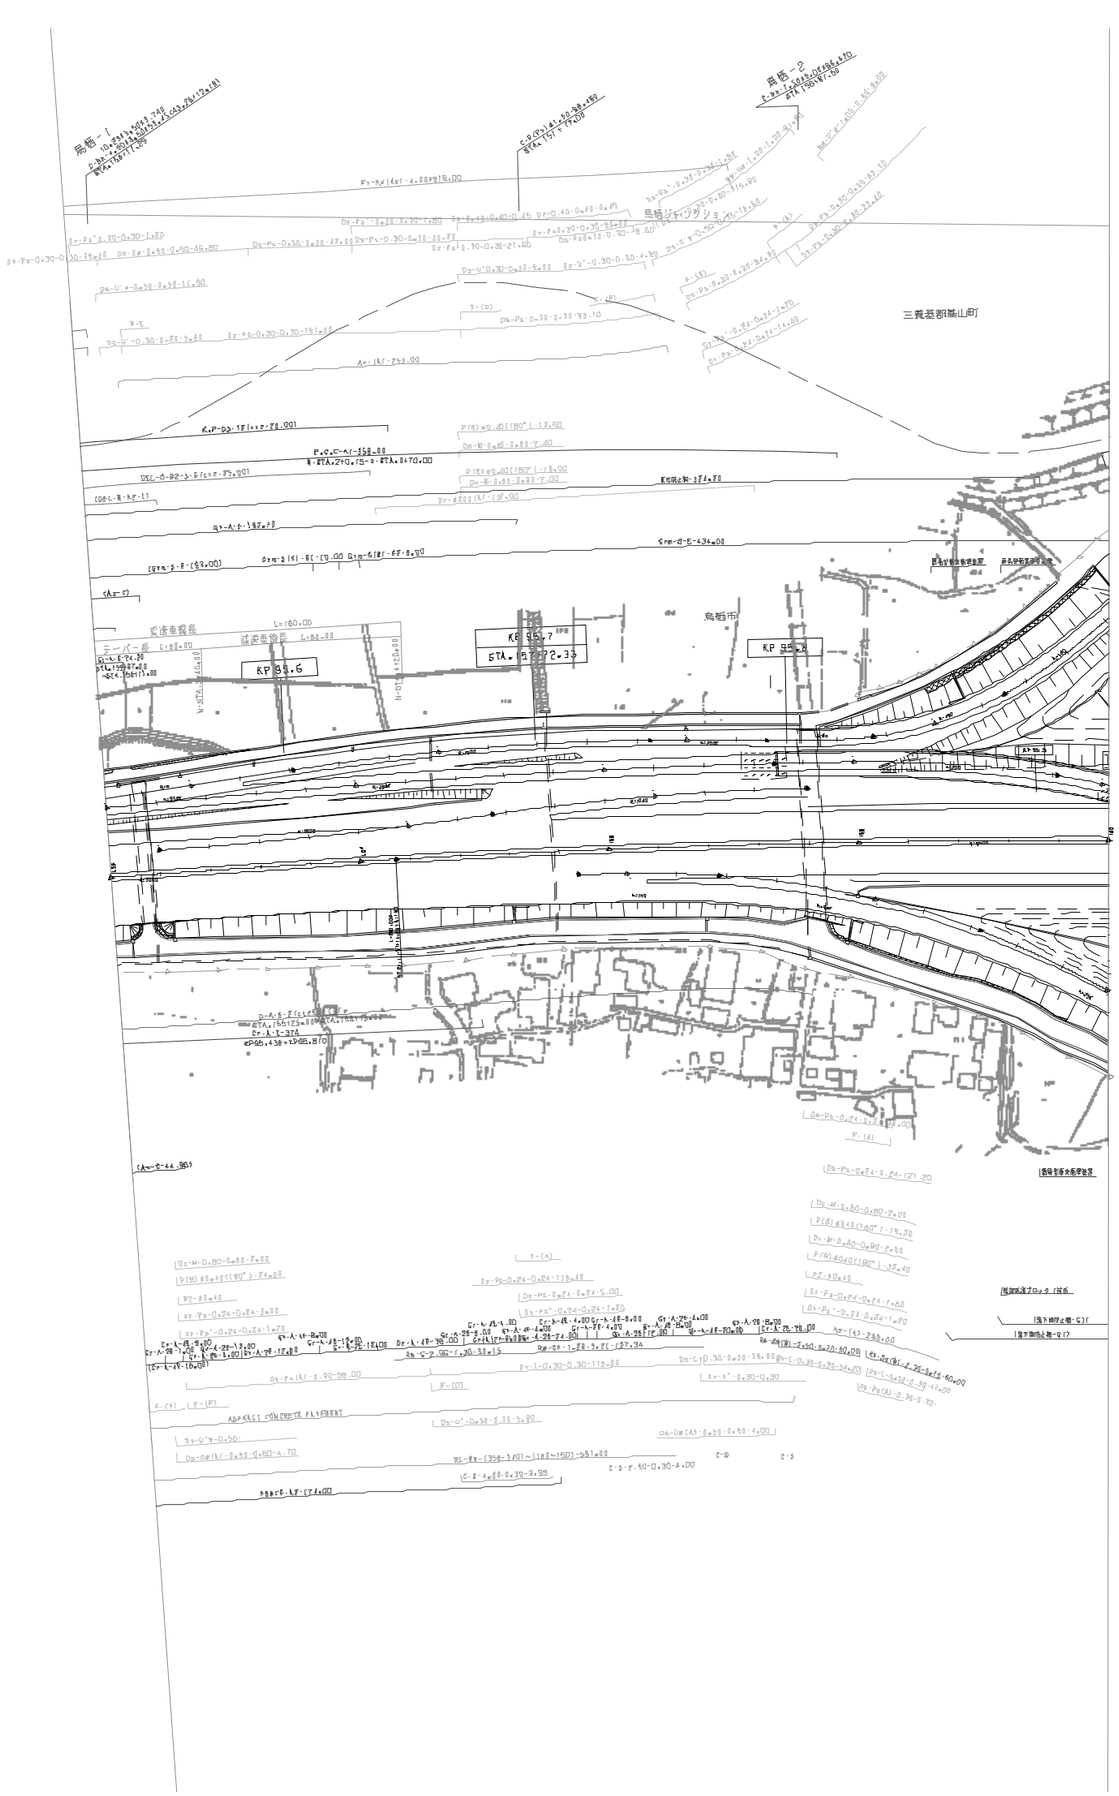

図面年月	摘要
第1回 2005年 6月	
第2回 2021年 7月	

九州縦貫自動車道鹿児島線 九州自動車道（鳥栖JCT～久留米）			——
工種	管理用平面図		——
名称	鳥栖JCT KP.95.478～KP.85.857 STA.155+00～STA.159+30	縮尺 1/1000	1 12
西日本高速道路（株） 九州支社			

九州自動車道（鳥栖ＪＣＴ～久留米）完成図（Ｈ９六車線化）起点
幡崎工事起点

鳥栖工事終点
（Ⅰ期線）

小郡工事起点
（Ⅰ期線）

幡崎工事終点

鳥栖ジャンクション

KP 96.0
STA.160+72.33

KP 96.1

KP 96.2

KP 96.3

KP 96.4

KP 96.5

KP 96.6

KP 96.7

KP 96.8

加速車線 280.00

テーパー 70.00

減速車線 180.00

テーパー 70.00

鳥栖市

週休休日	
第1回	2005年 6月
第2回	2018年 11月
第3回	2020年 5月
第4回	2021年 7月
第5回	2022年 6月

九州縦貫自動車道鹿児島線
九州自動車道（鳥栖ＪＣＴ～久留米）

工種：管理用平面図

名称：鳥栖JCT
KP.95.857～KP.96.847
STA.159+30～STA.169+20

縮尺：1/1000

西日本高速道路（株）　九州支社

九州自動車道（鳥栖ＪＣＴ～久留米）完成図（ＨＳ六車線化）起点
幡崎工事起点

鳥栖工事終点
（１期線）

小郡工事起点
（１期線）

幡崎工事終点

KP-96820

鳥栖ジャンクション

KP 95.0
KP 95.1
KP 95.2
KP 95.3
KP 96.1
KP 96.4
KP 96.5
KP 96.6
KP 96.7
KP 96.8

鳥栖市

図 竣 年 月	備 考
第1回 2005年 5月	
第2回 2018年 11月	
第3回 2020年 5月	
第4回 2021年 7月	
第5回 2022年 6月	

九州横貫自動車道鹿児島線 九州自動車道（鳥栖ＪＣＴ～久留米）			——
工種	管理用平面図		——
名称	鳥栖JCT KP.95.857～KP.96.847 STA.159+30～STA.169+20	縮尺 1/1000	2 12
西日本高速道路（株） 九州支社			

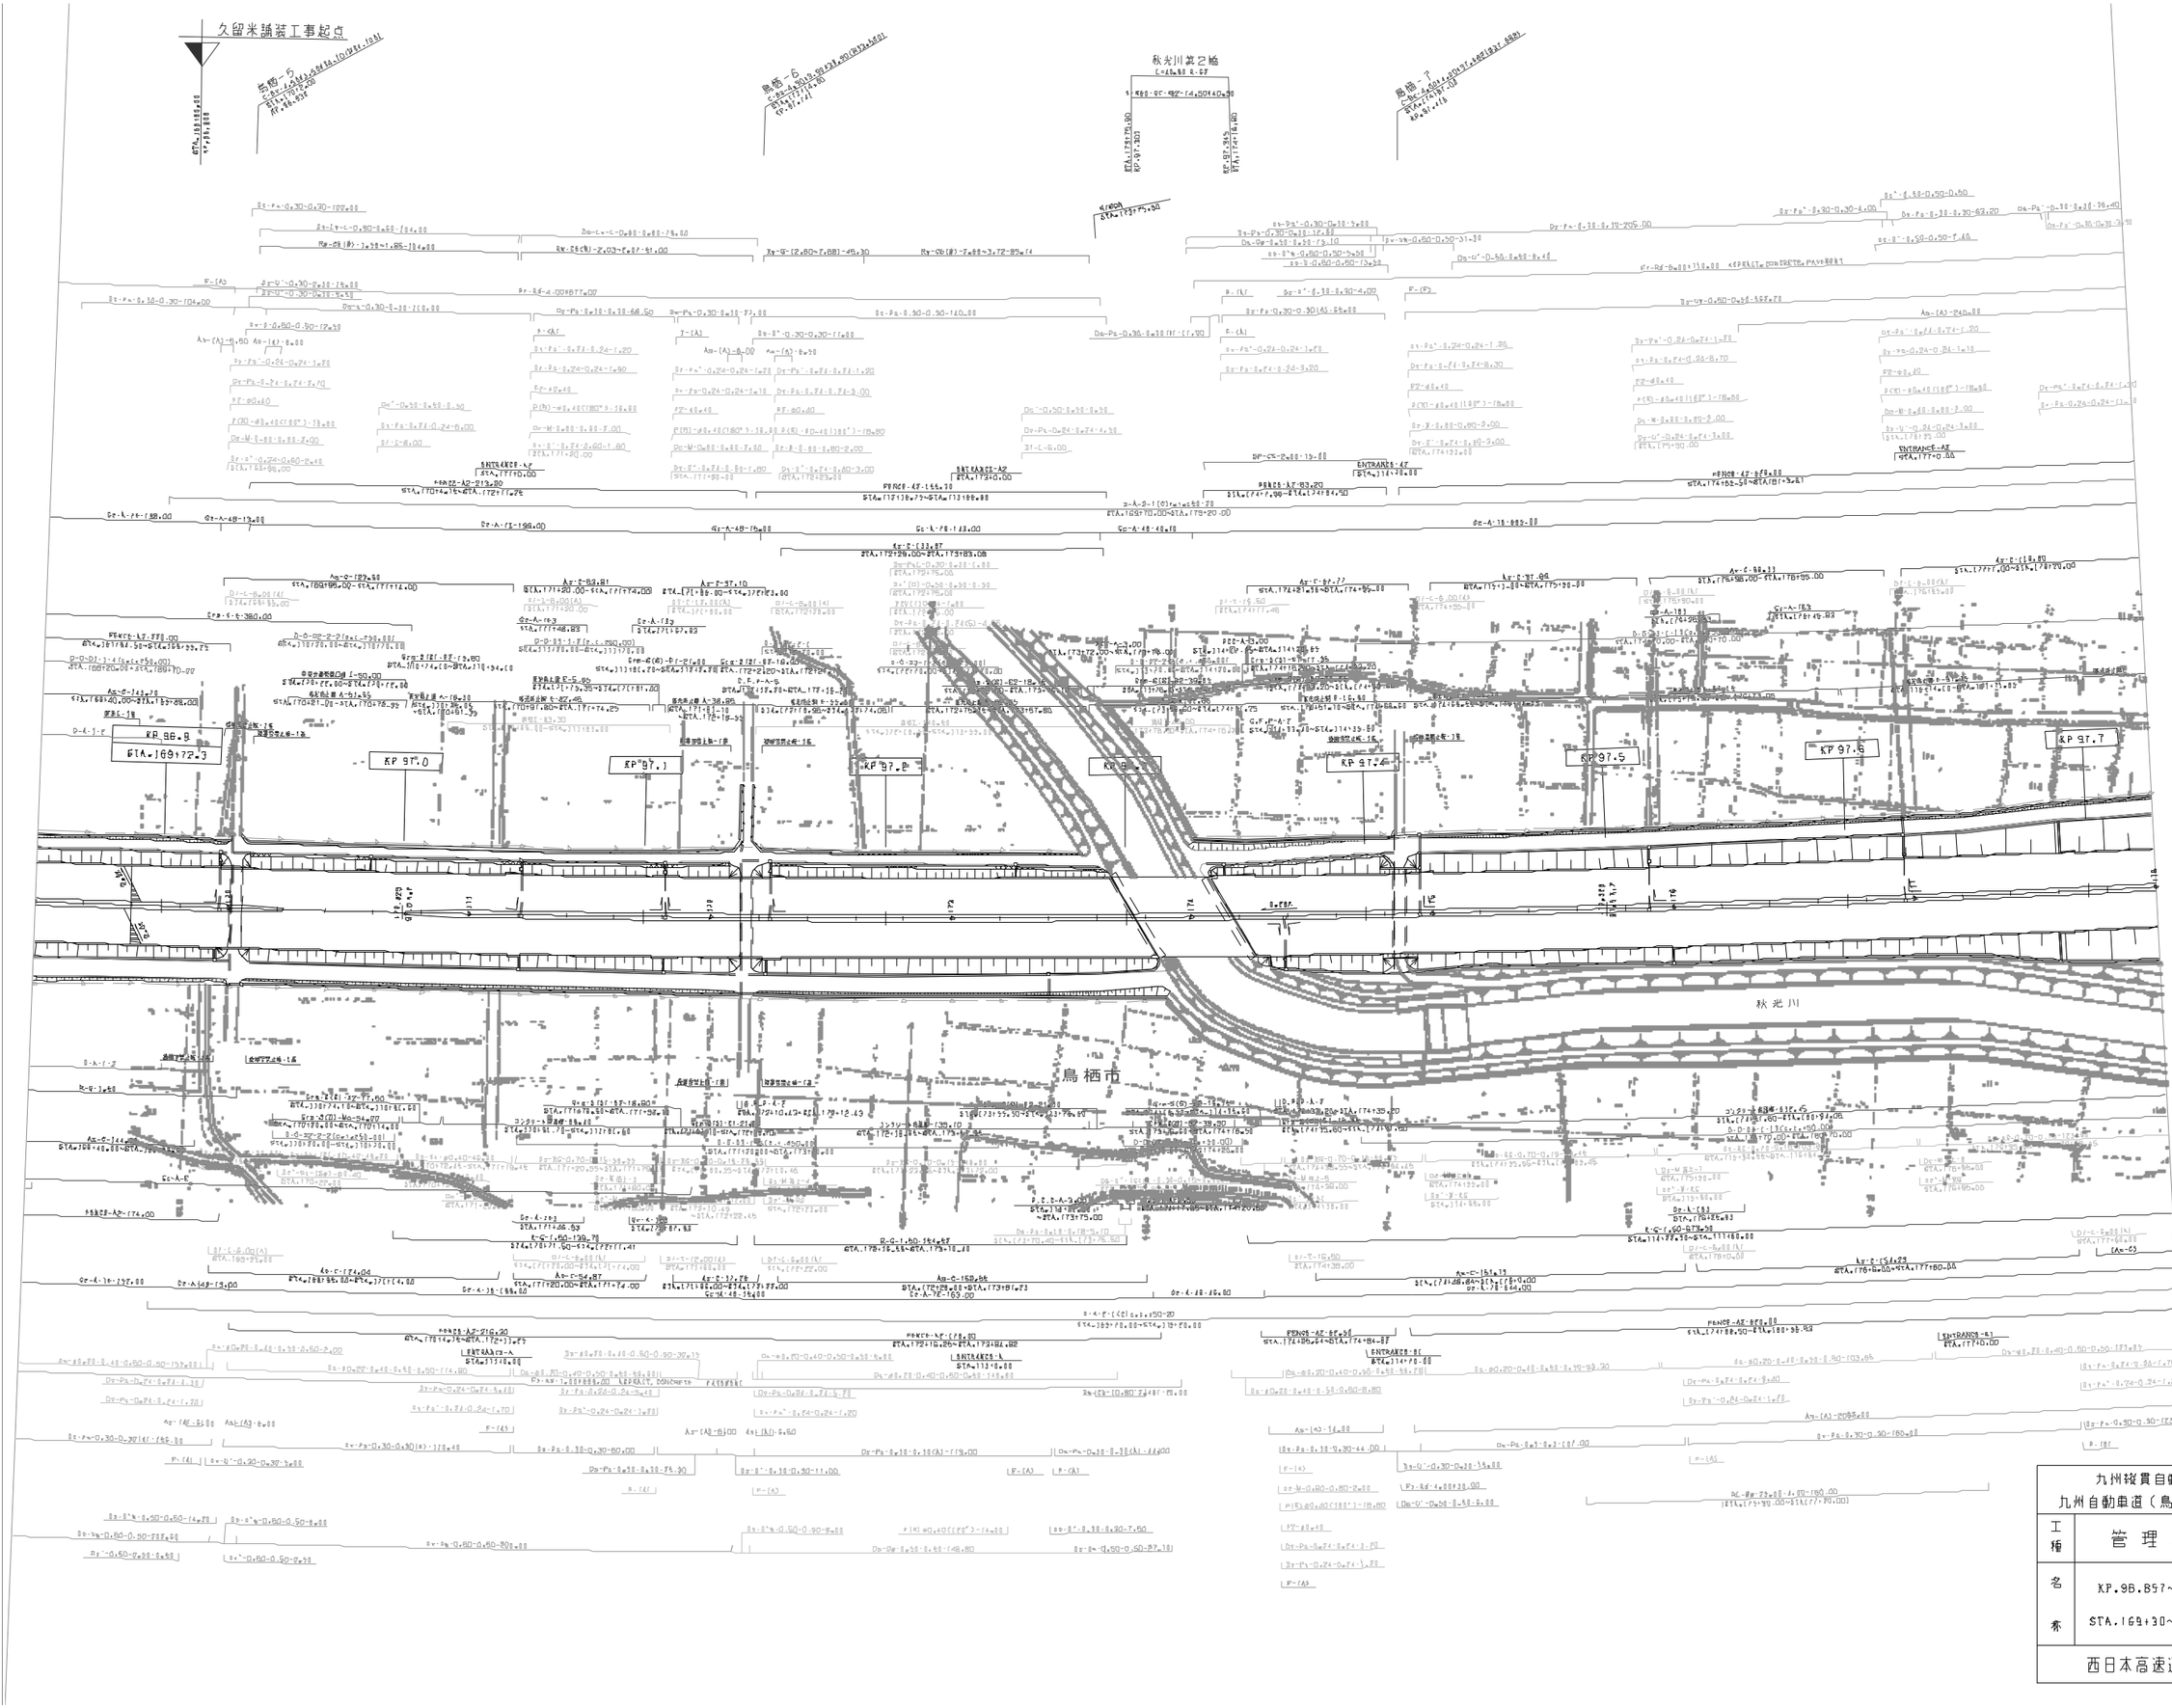

改 定 年 月	摘 要
第1回 2005年 6月	

九州横貫自動車道磨児島線 九州自動車道（鳥栖ＪＣＴ～久留米）			——
工種	管理用平面図		——
名称	KP.96.857～KP.97.727 STA.169+30～STA.178+00	縮尺 1/1000	3 / 12

西日本高速道路（株） 九州支社

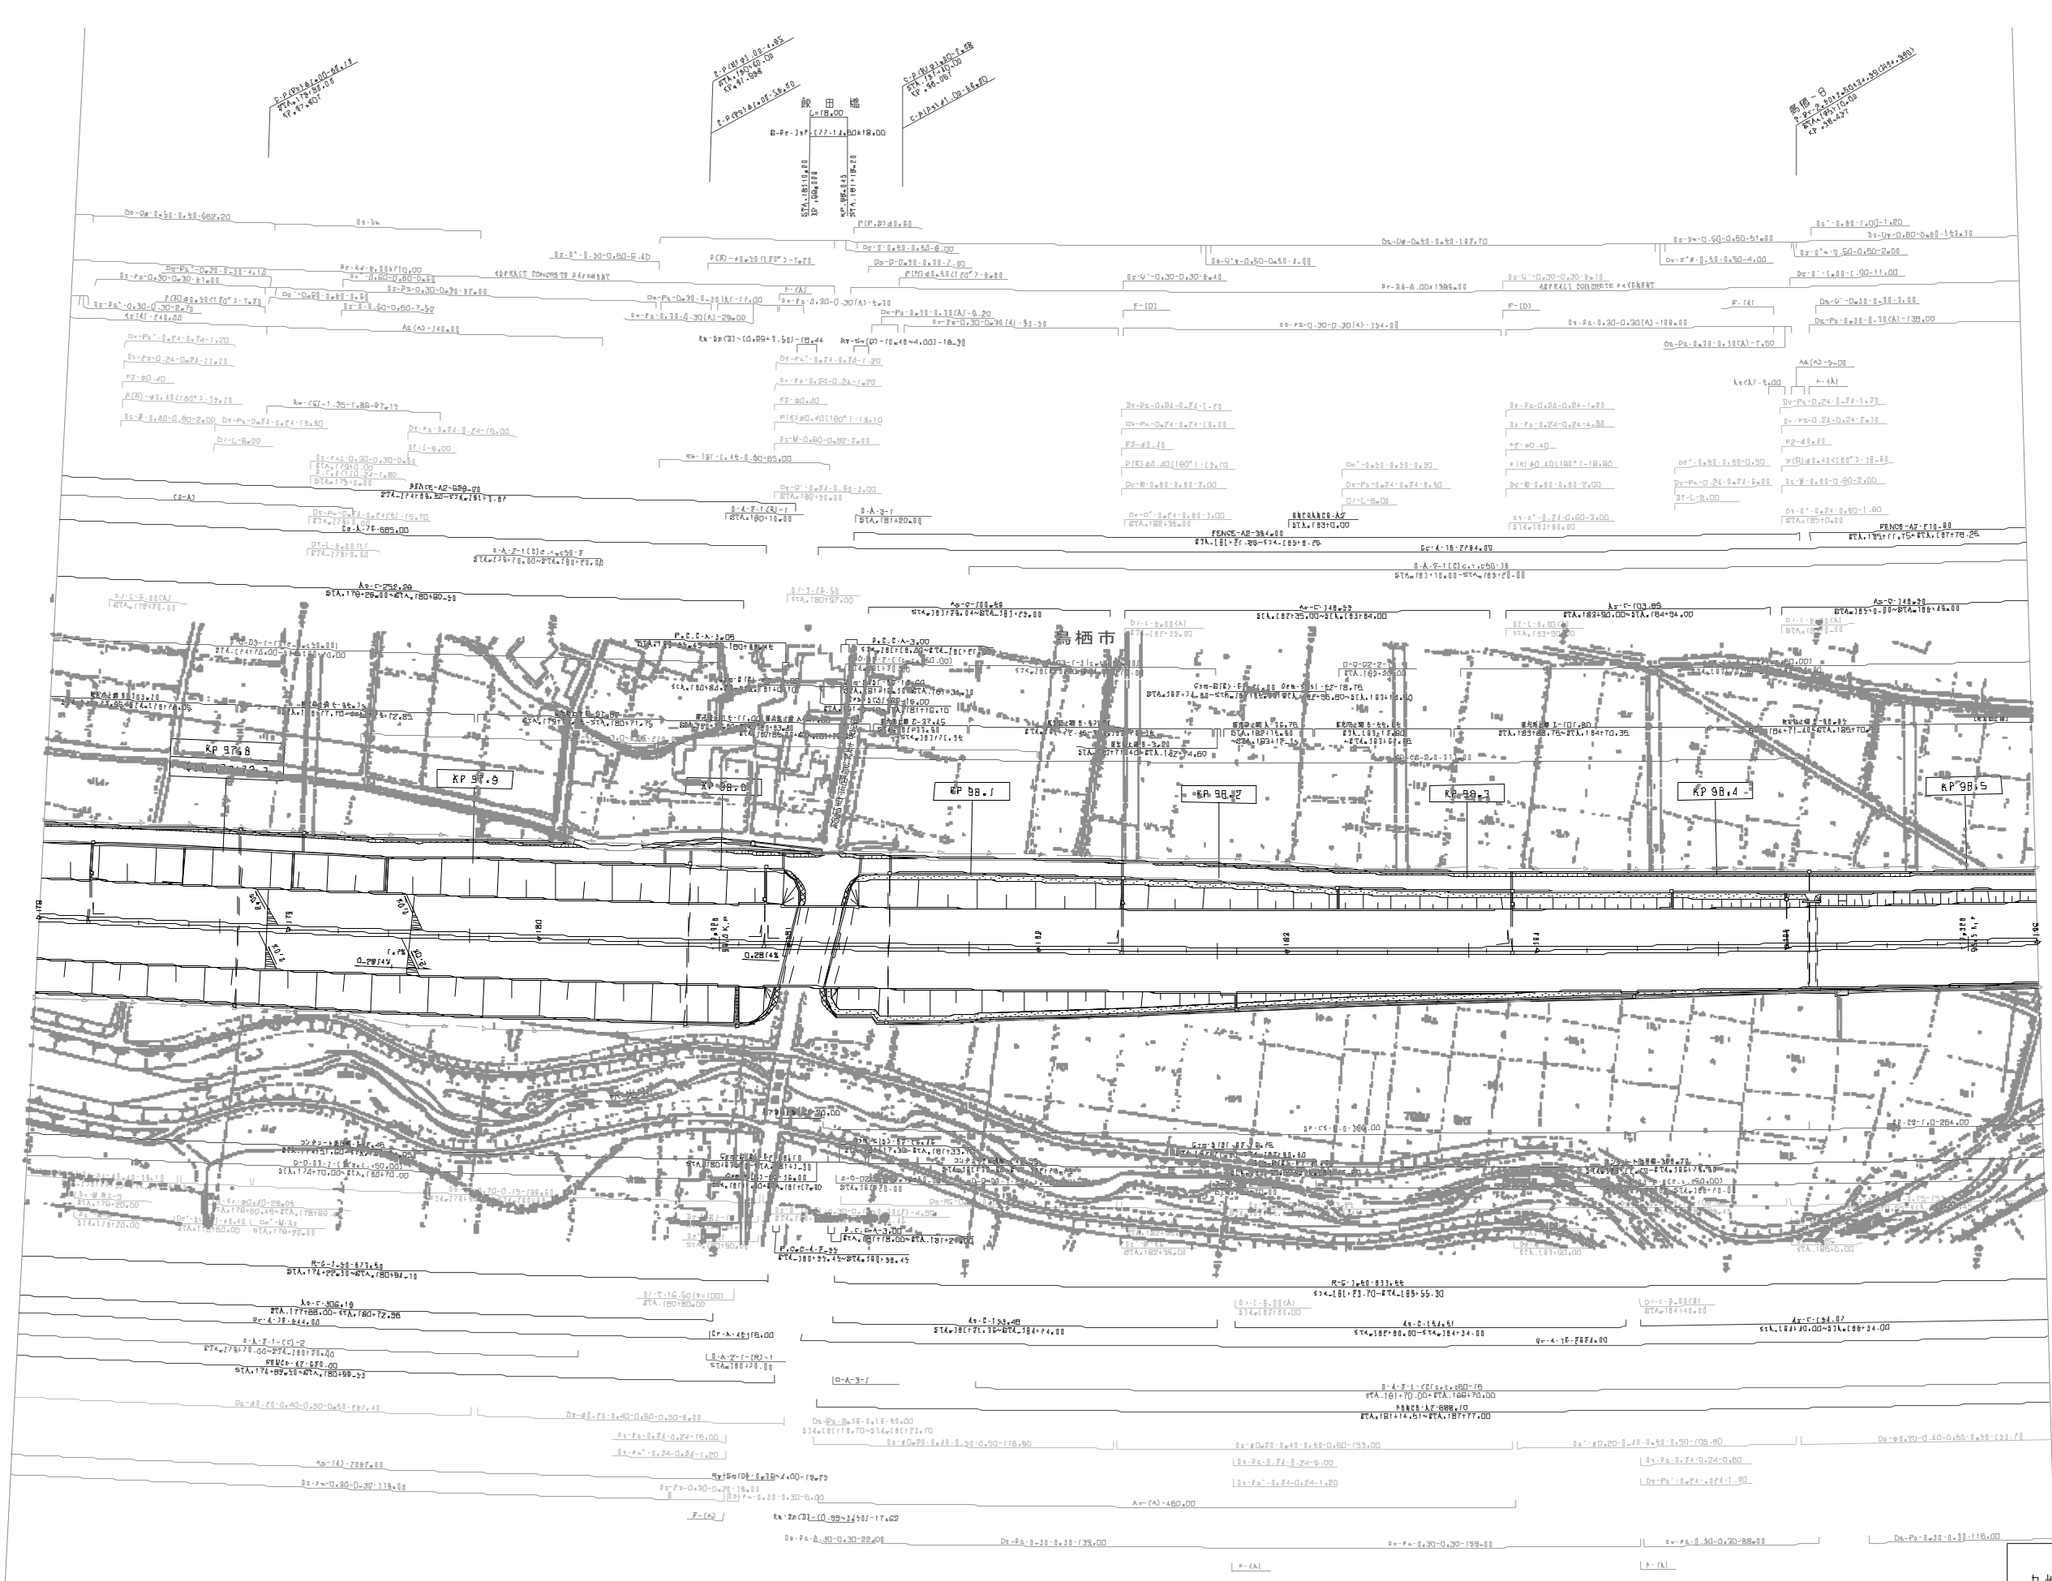

開 整 年 月	摘 要
第1回 2005年 6月	

九州縦貫自動車道鹿児島線 九州自動車道（鳥栖JCT～久留米）			——
工種	管理用平面図		——
名称	KP.97.727～KP.98.527 STA.178+00～STA.186+00	縮尺 R 1/1000	4 12
西日本高速道路（株） 九州支社			

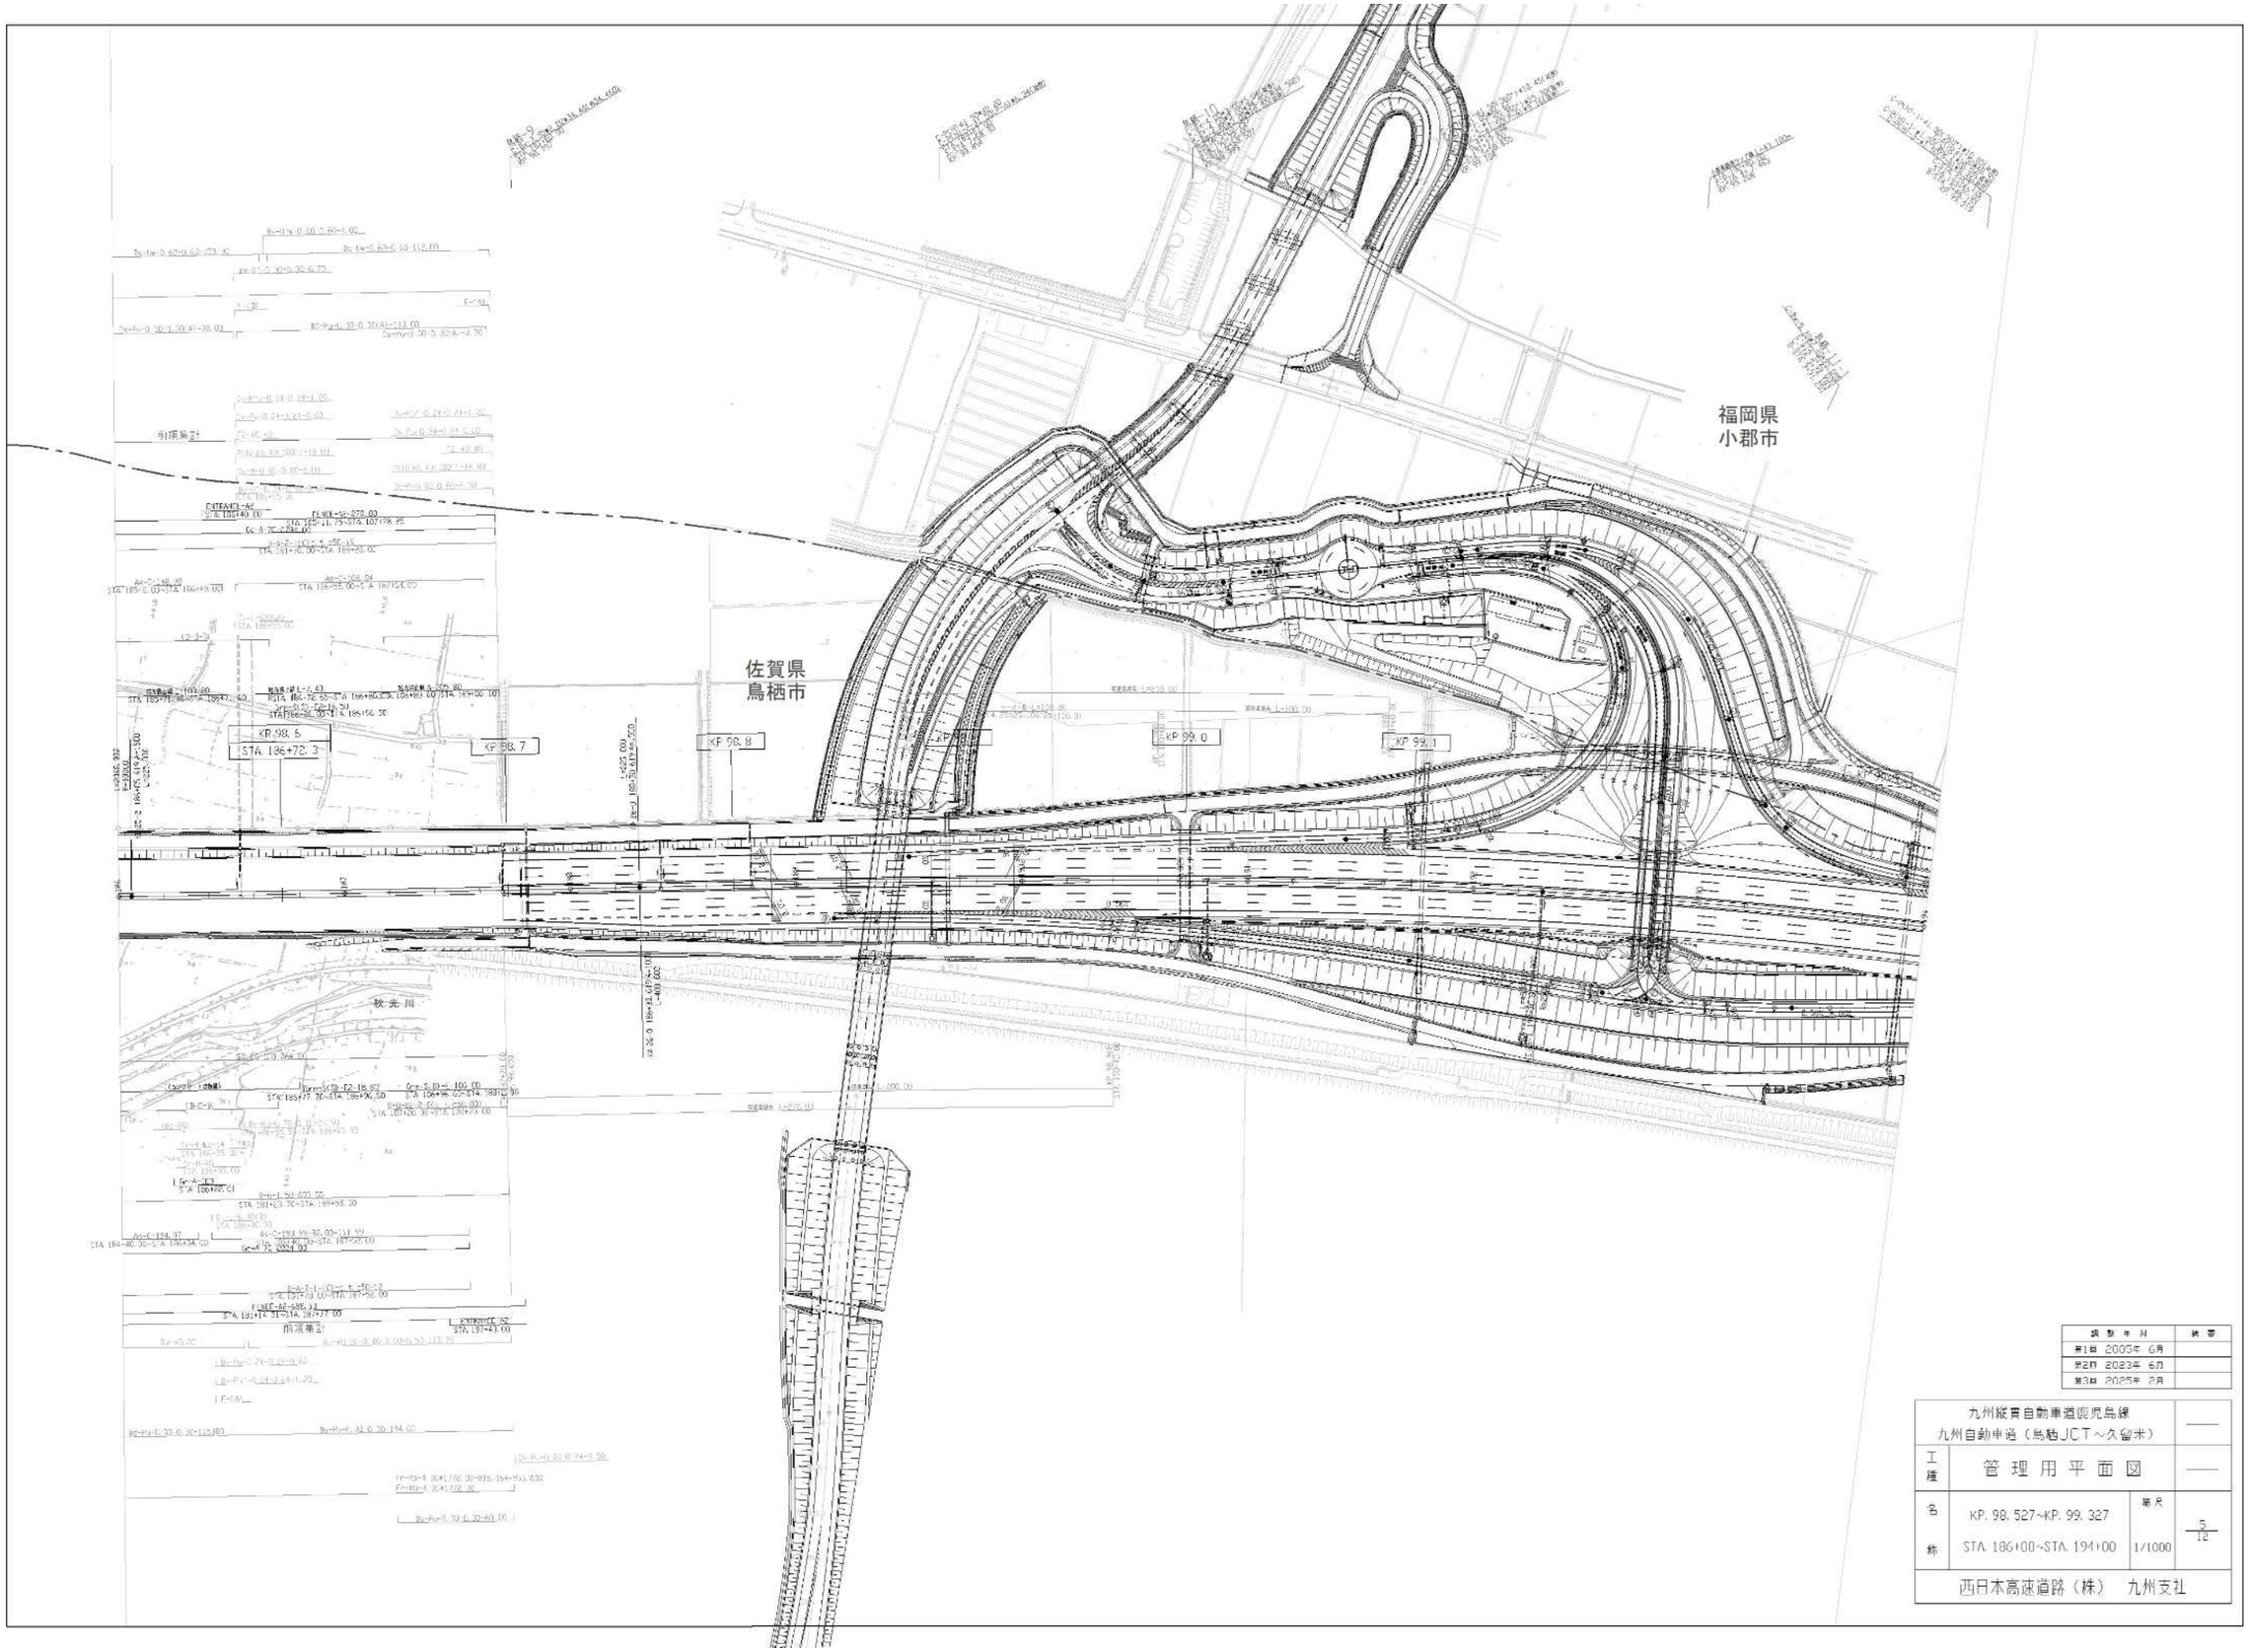

調整年月	摘要
第1回 2005年 6月	
第2回 2023年 6月	
第3回 2025年 2月	

九州縦貫自動車道鹿児島線 九州自動車道（鳥栖JCT～久留米）			——
工種	管理用平面図		——
名称	KP. 98. 527~KP. 99. 327 STA. 186+00~STA. 194+00	縮尺 1/1000	5 12
西日本高速道路（株） 九州支社			

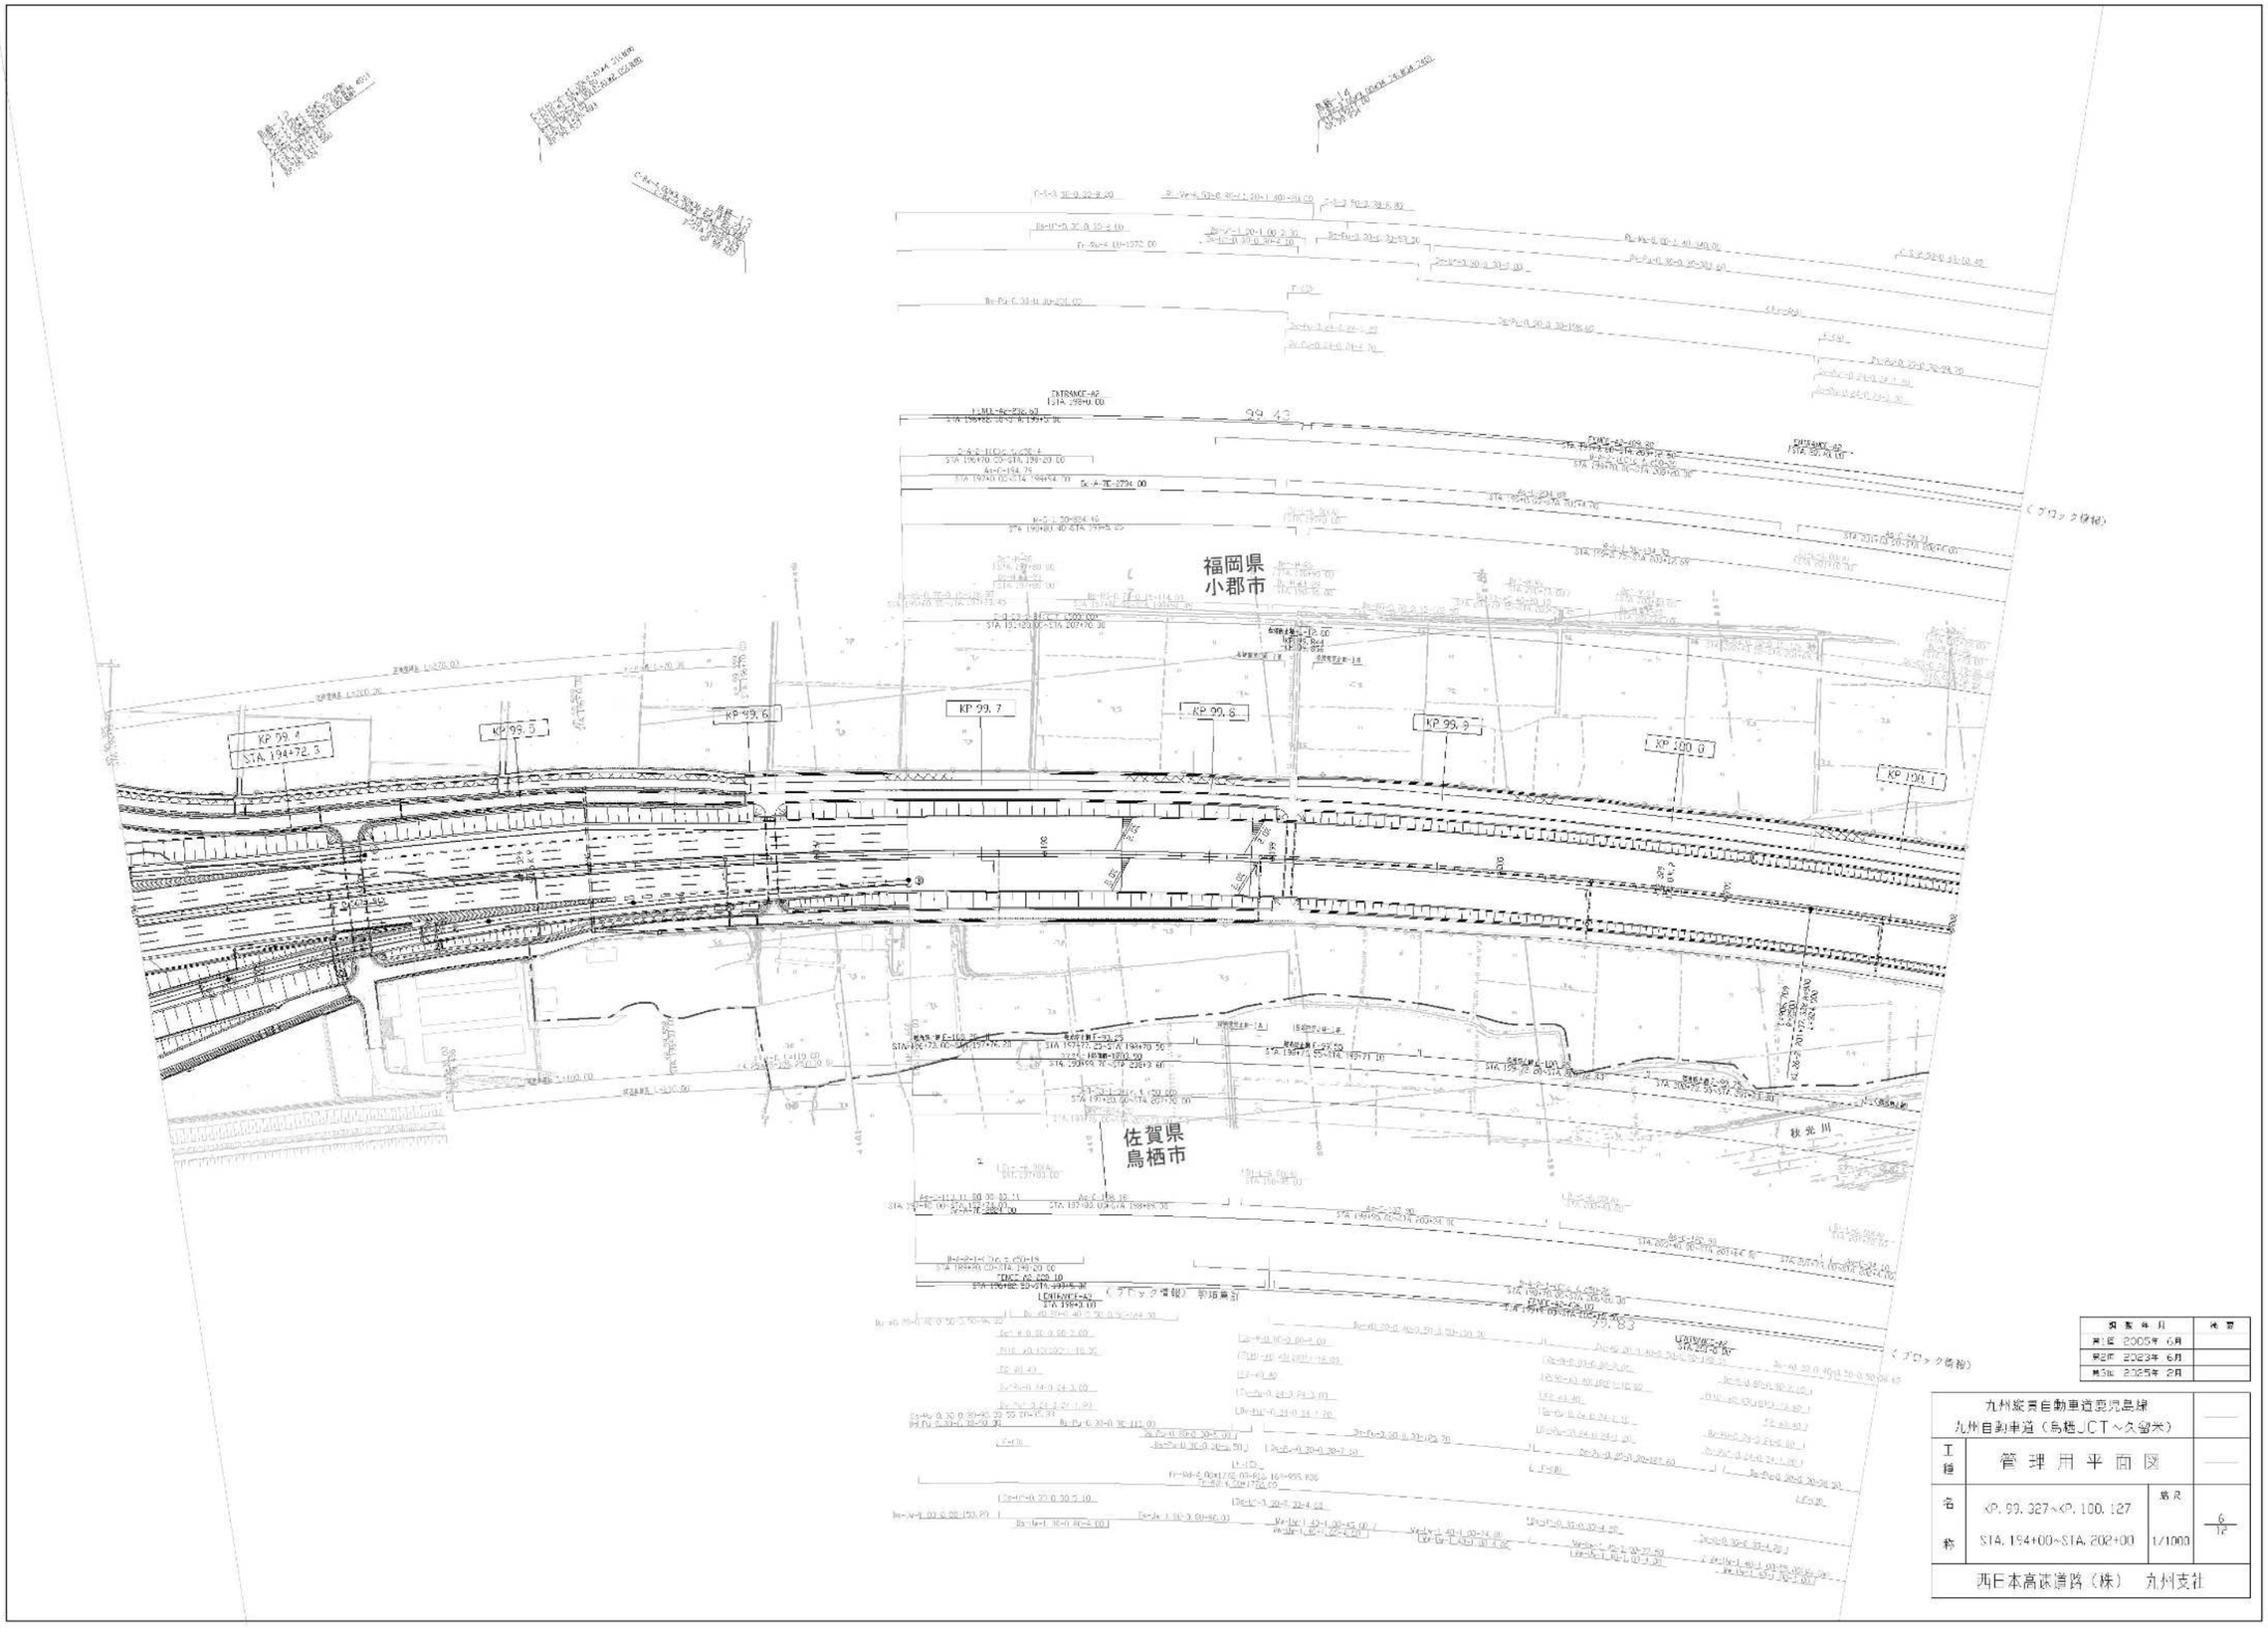

測量年月	備考
第1回 2005年 6月	
第2回 2023年 6月	
第3回 2025年 2月	

九州縦貫自動車道鹿児島線
九州自動車道（鳥栖JCT～久留米）

工種	管理用平面図		
名称	KP. 99.327～KP. 100.127 STA. 194+00～STA. 202+00	縮尺 1/1000	6 12

西日本高速道路（株） 九州支社

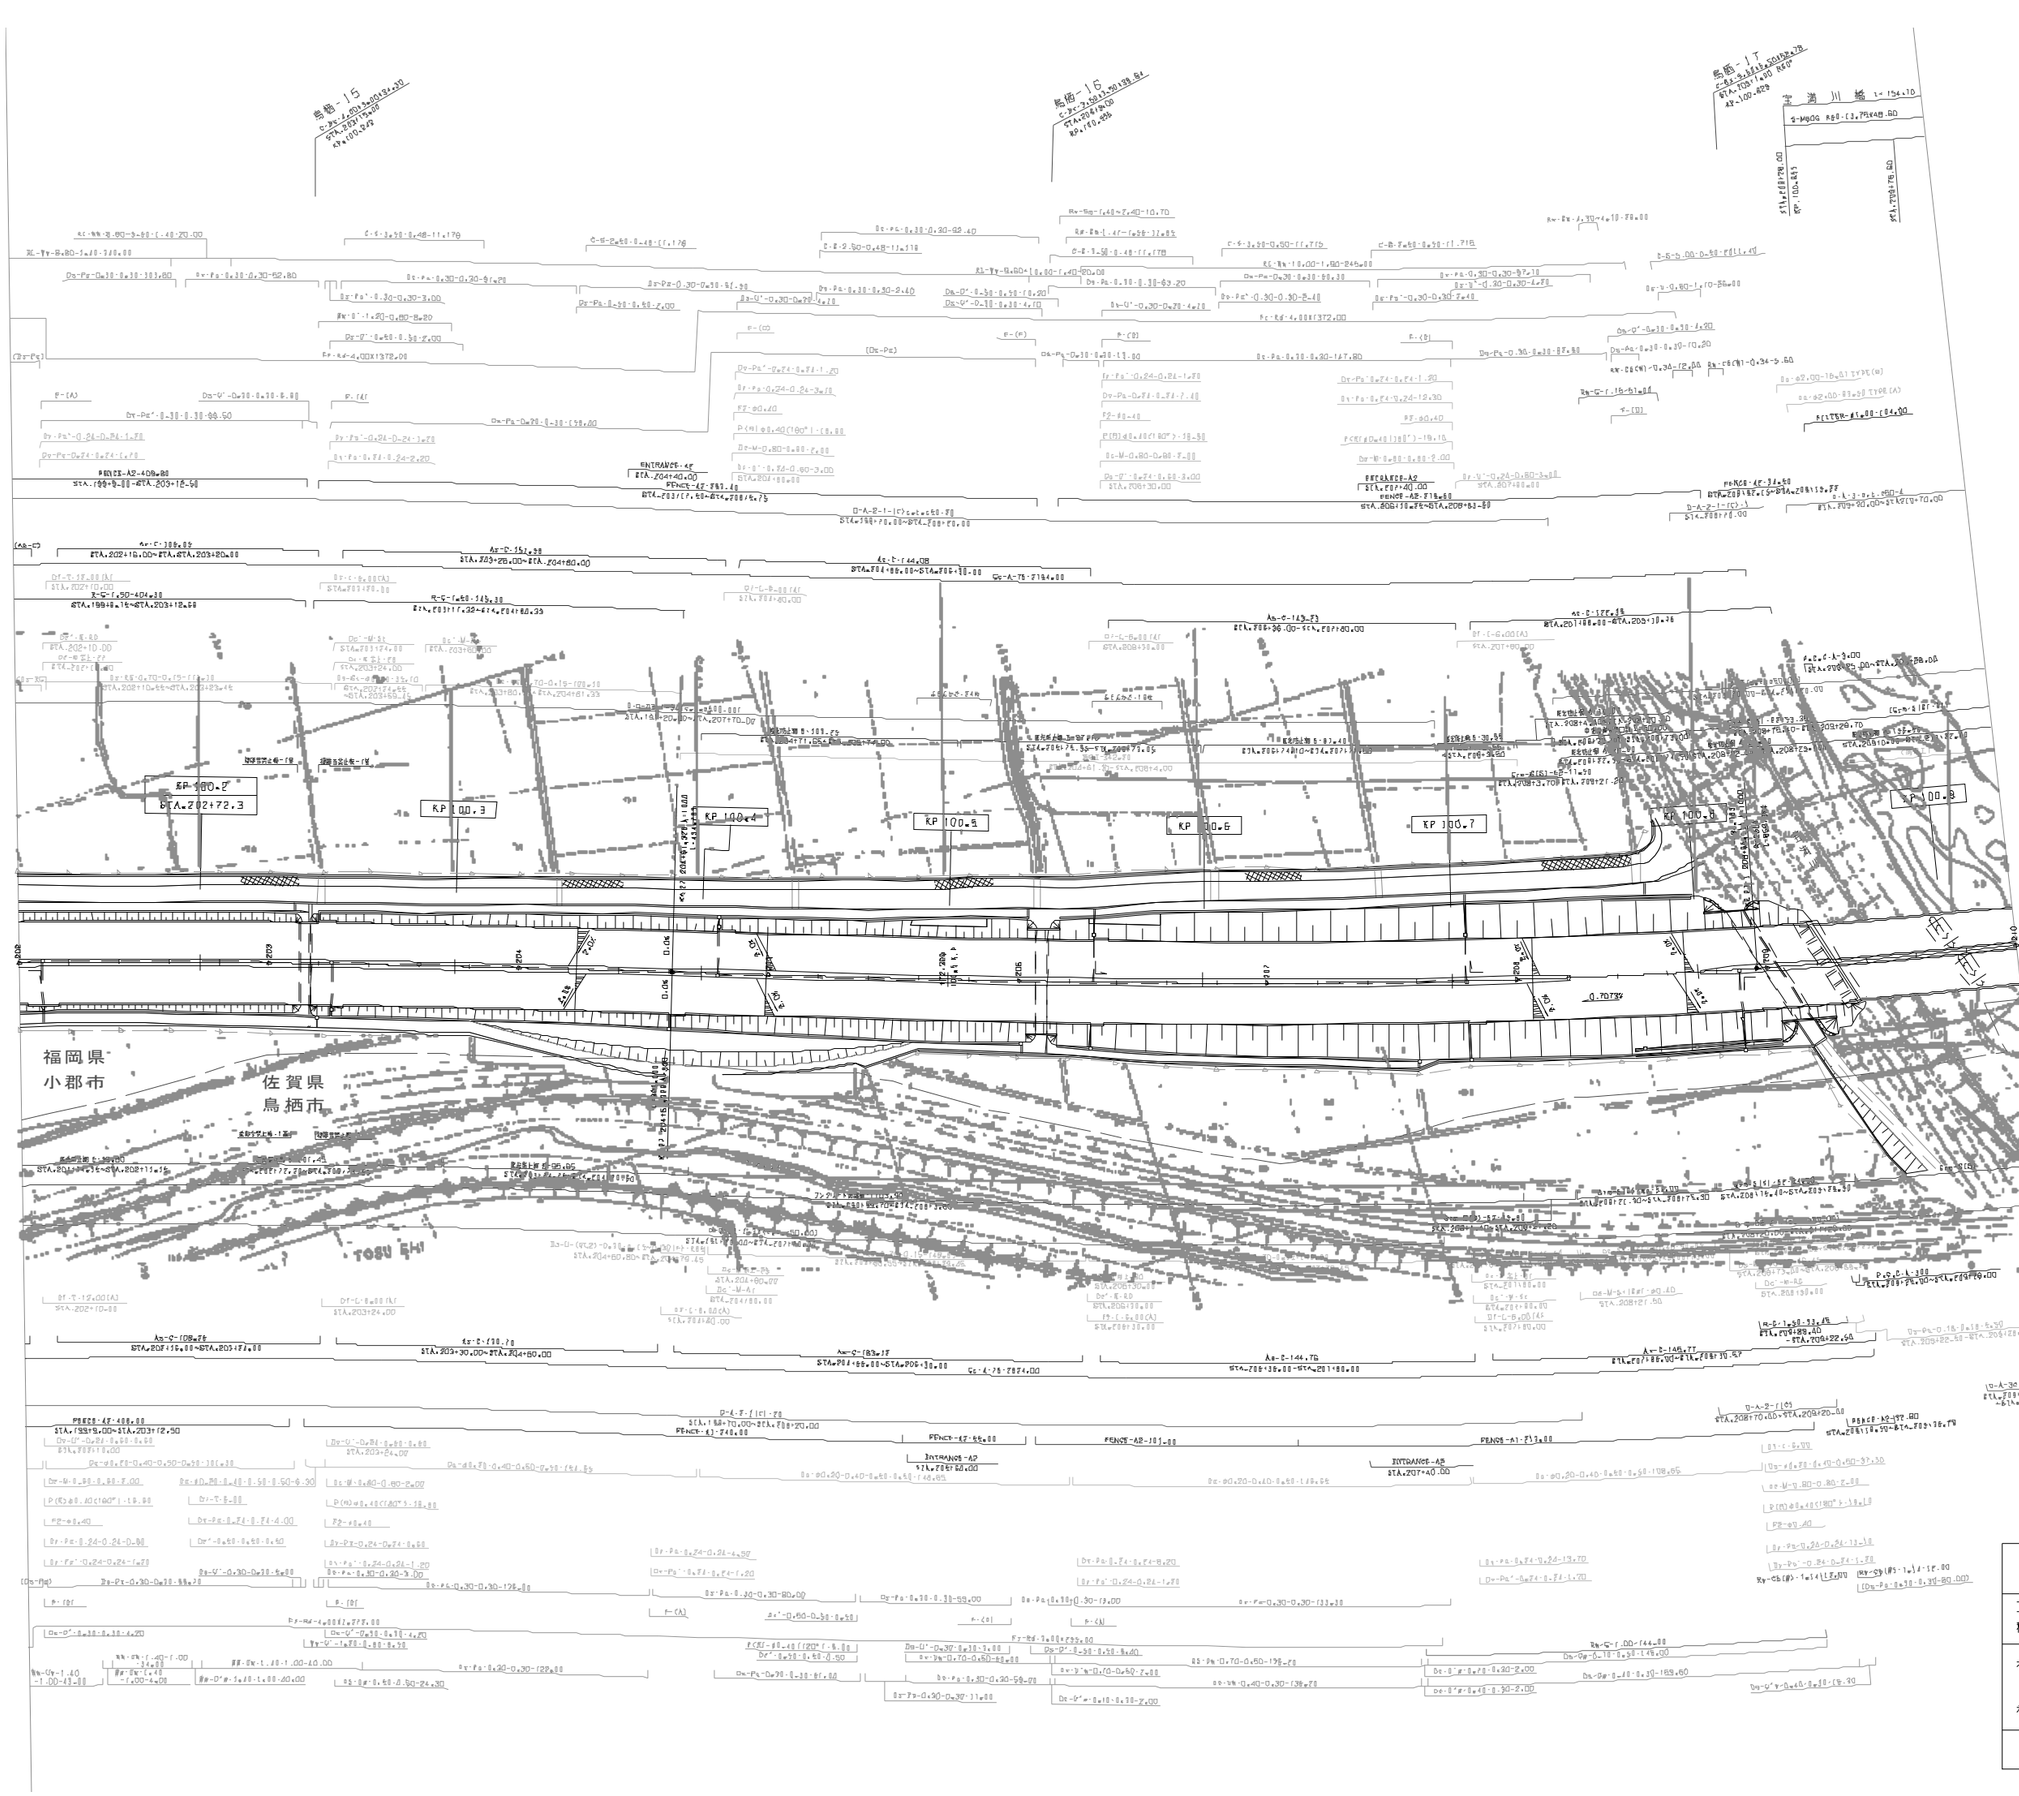

図面年月	摘要
第1回 2005年 6月	

九州縦貫自動車道鹿児島線 九州自動車道（鳥栖JCT～久留米）			——
工種	管理用平面図		——
名称	KP.100.127～KP.100.927 STA.202+00～STA.210+00	縮尺 1/1000	7 12
西日本高速道路（株） 九州支社			

九州縦貫自動車道鹿児島線
九州自動車道（鳥栖ＪＣＴ～久留米）

工種	管理用平面図		
名称	KP.100.927~KP.101.727 STA.210+00~STA.218+00	縮尺 1/1000	8/12

西日本高速道路（株）　九州支社

図版年月	備考
第1回 2005年 6月	

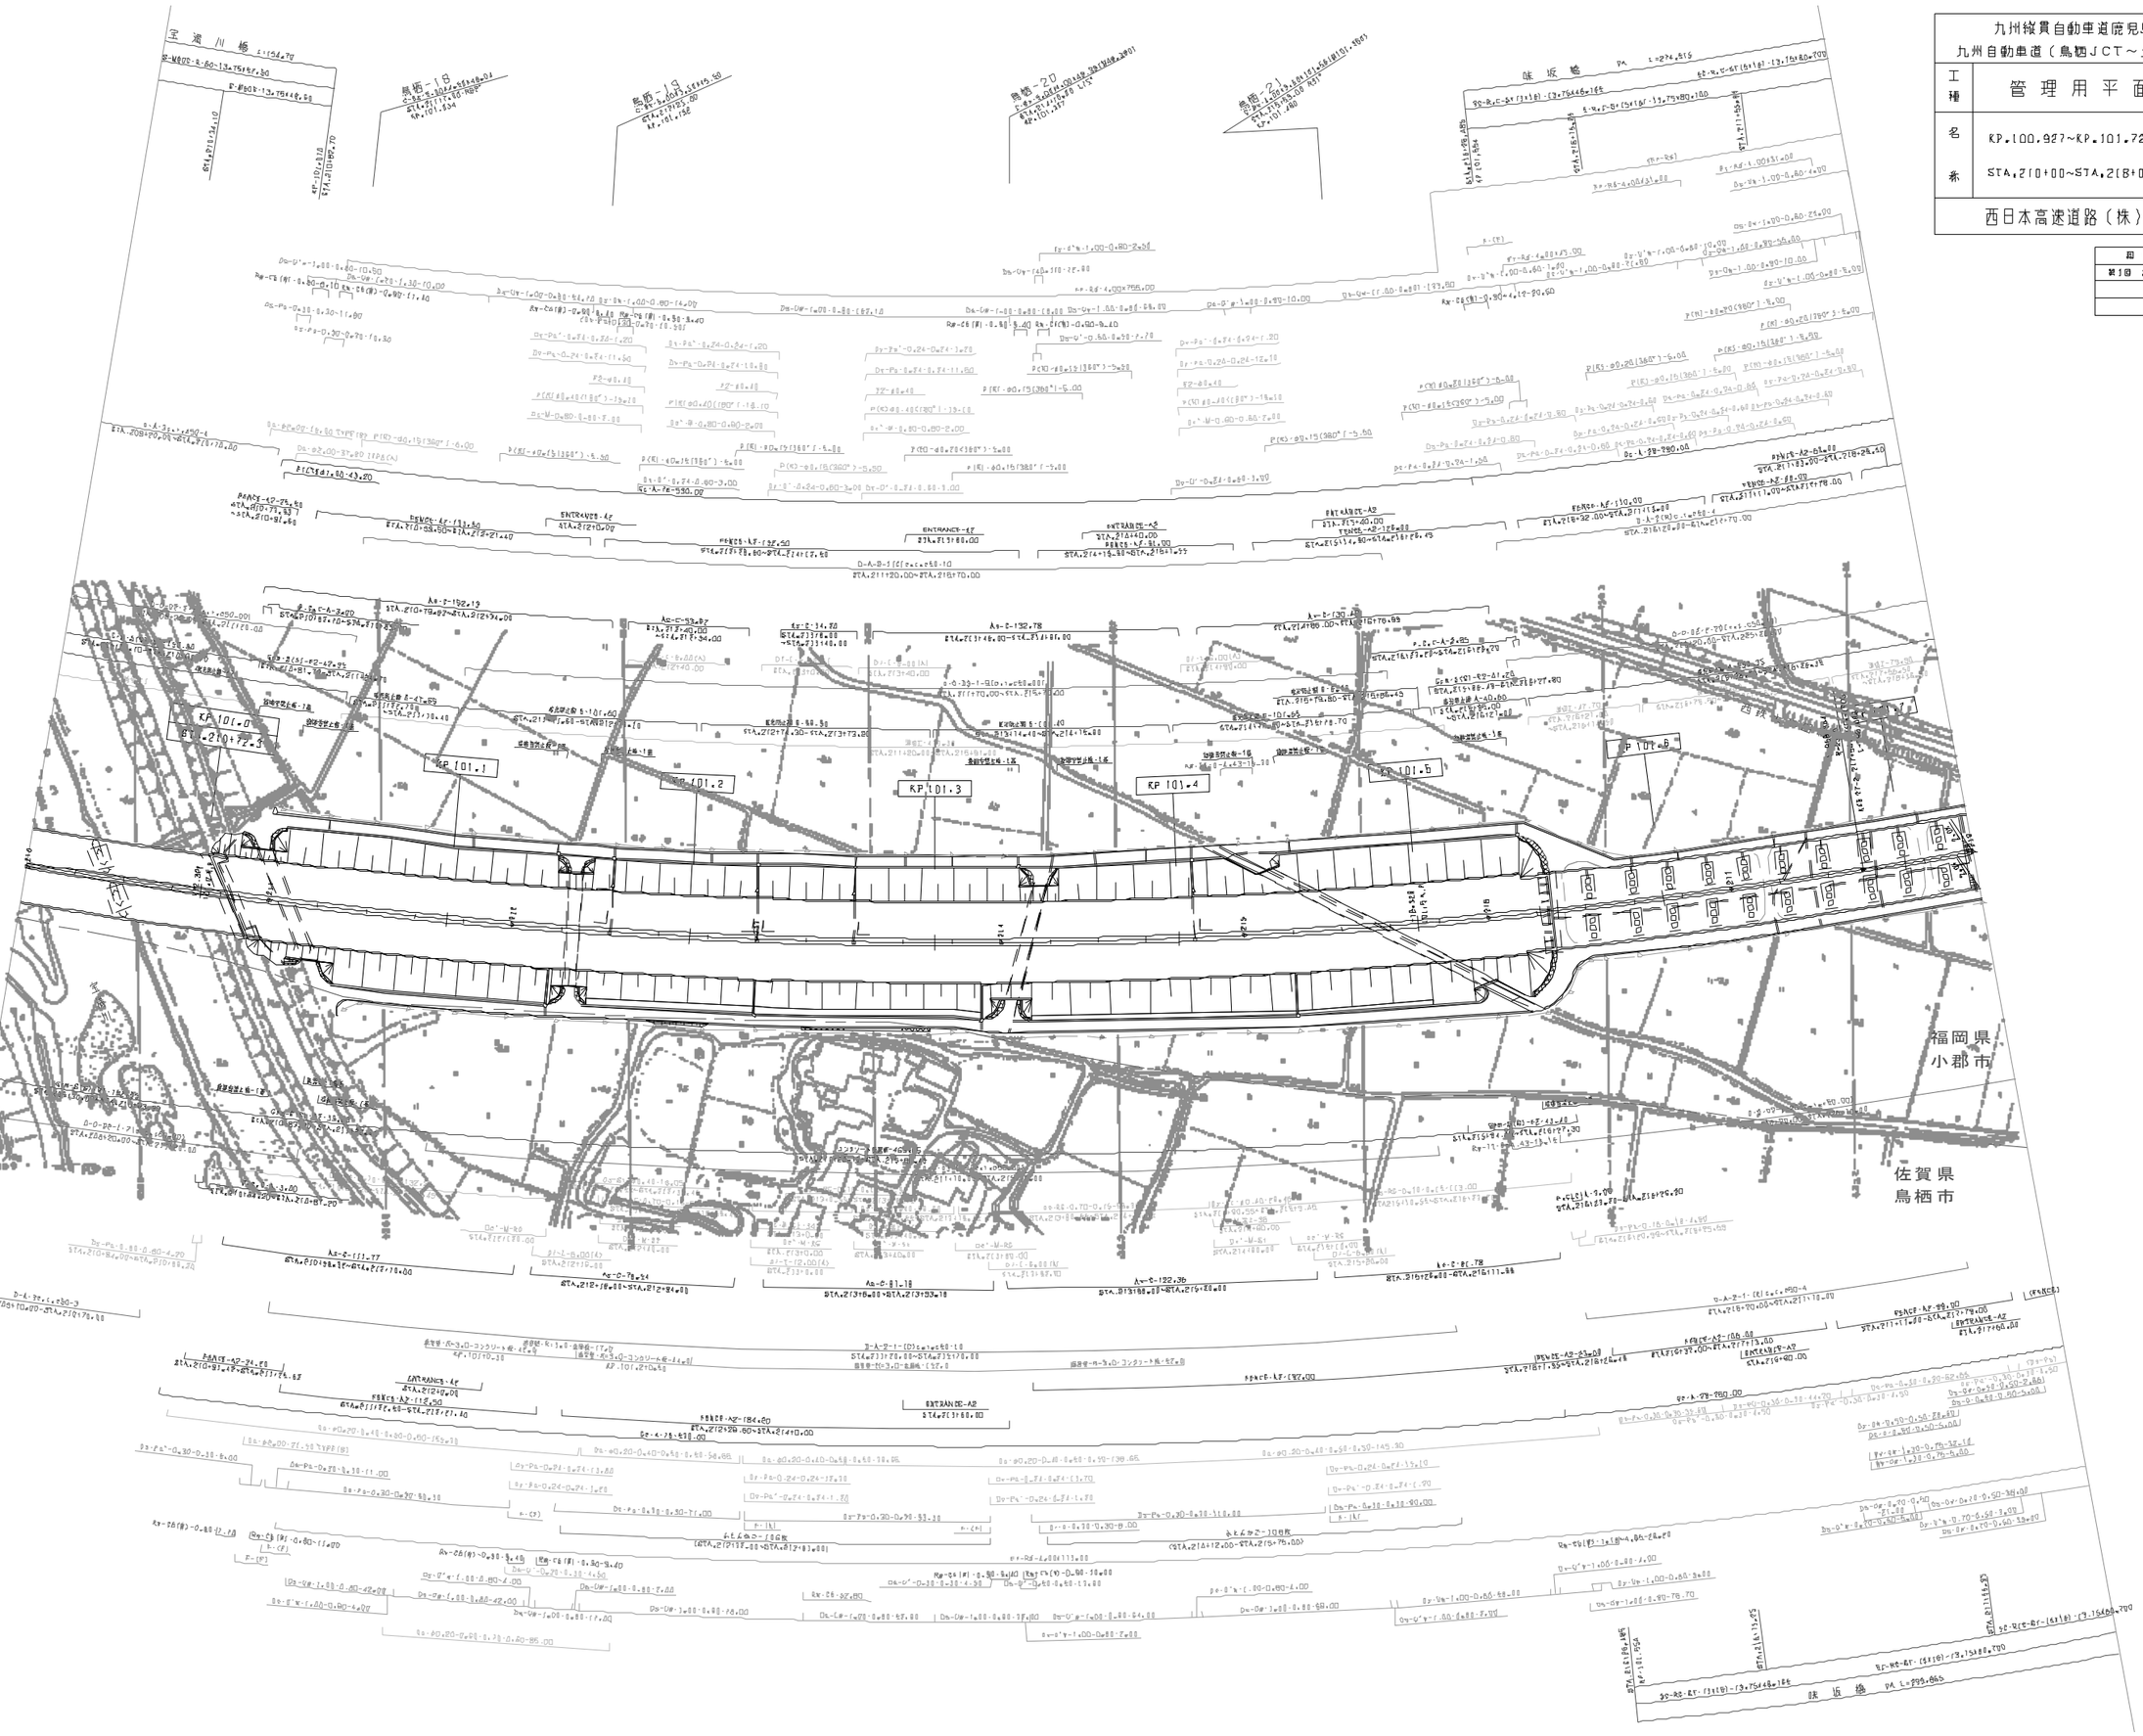

小郡工事終点
（１期線）

久留米工事起点
（１期線）

KP-101875

KP-102206

KP-102402

KP-102525

（ブロック情報）

（ブロック情報）

福岡県
小郡市

福岡県
久留米市

佐賀県
鳥栖市

九州縦貫自動車道鹿児島線 九州自動車道（鳥栖ＪＣＴ～久留米）			——
工種	管理用平面図		——
名称	KP.101.727～KP.102.527 STA.218+00～STA.226+00	縮尺 1/1000	9/12
西日本高速道路（株）　九州支社			

図版年月	備考
第1回　2005年　6月	
第2回　2020年　5月	

九州横貫自動車道唐見島線 九州自動車道（鳥栖JCT～久留米）			——
工種	管理用平面図		——
名称	KP.103.347～KP.104.127 STA.234+20～STA.242+00	縮尺 1/1000	11 12
西日本高速道路（株） 九州支社			

工事	年月	摘要
第1回	2005年 6月	

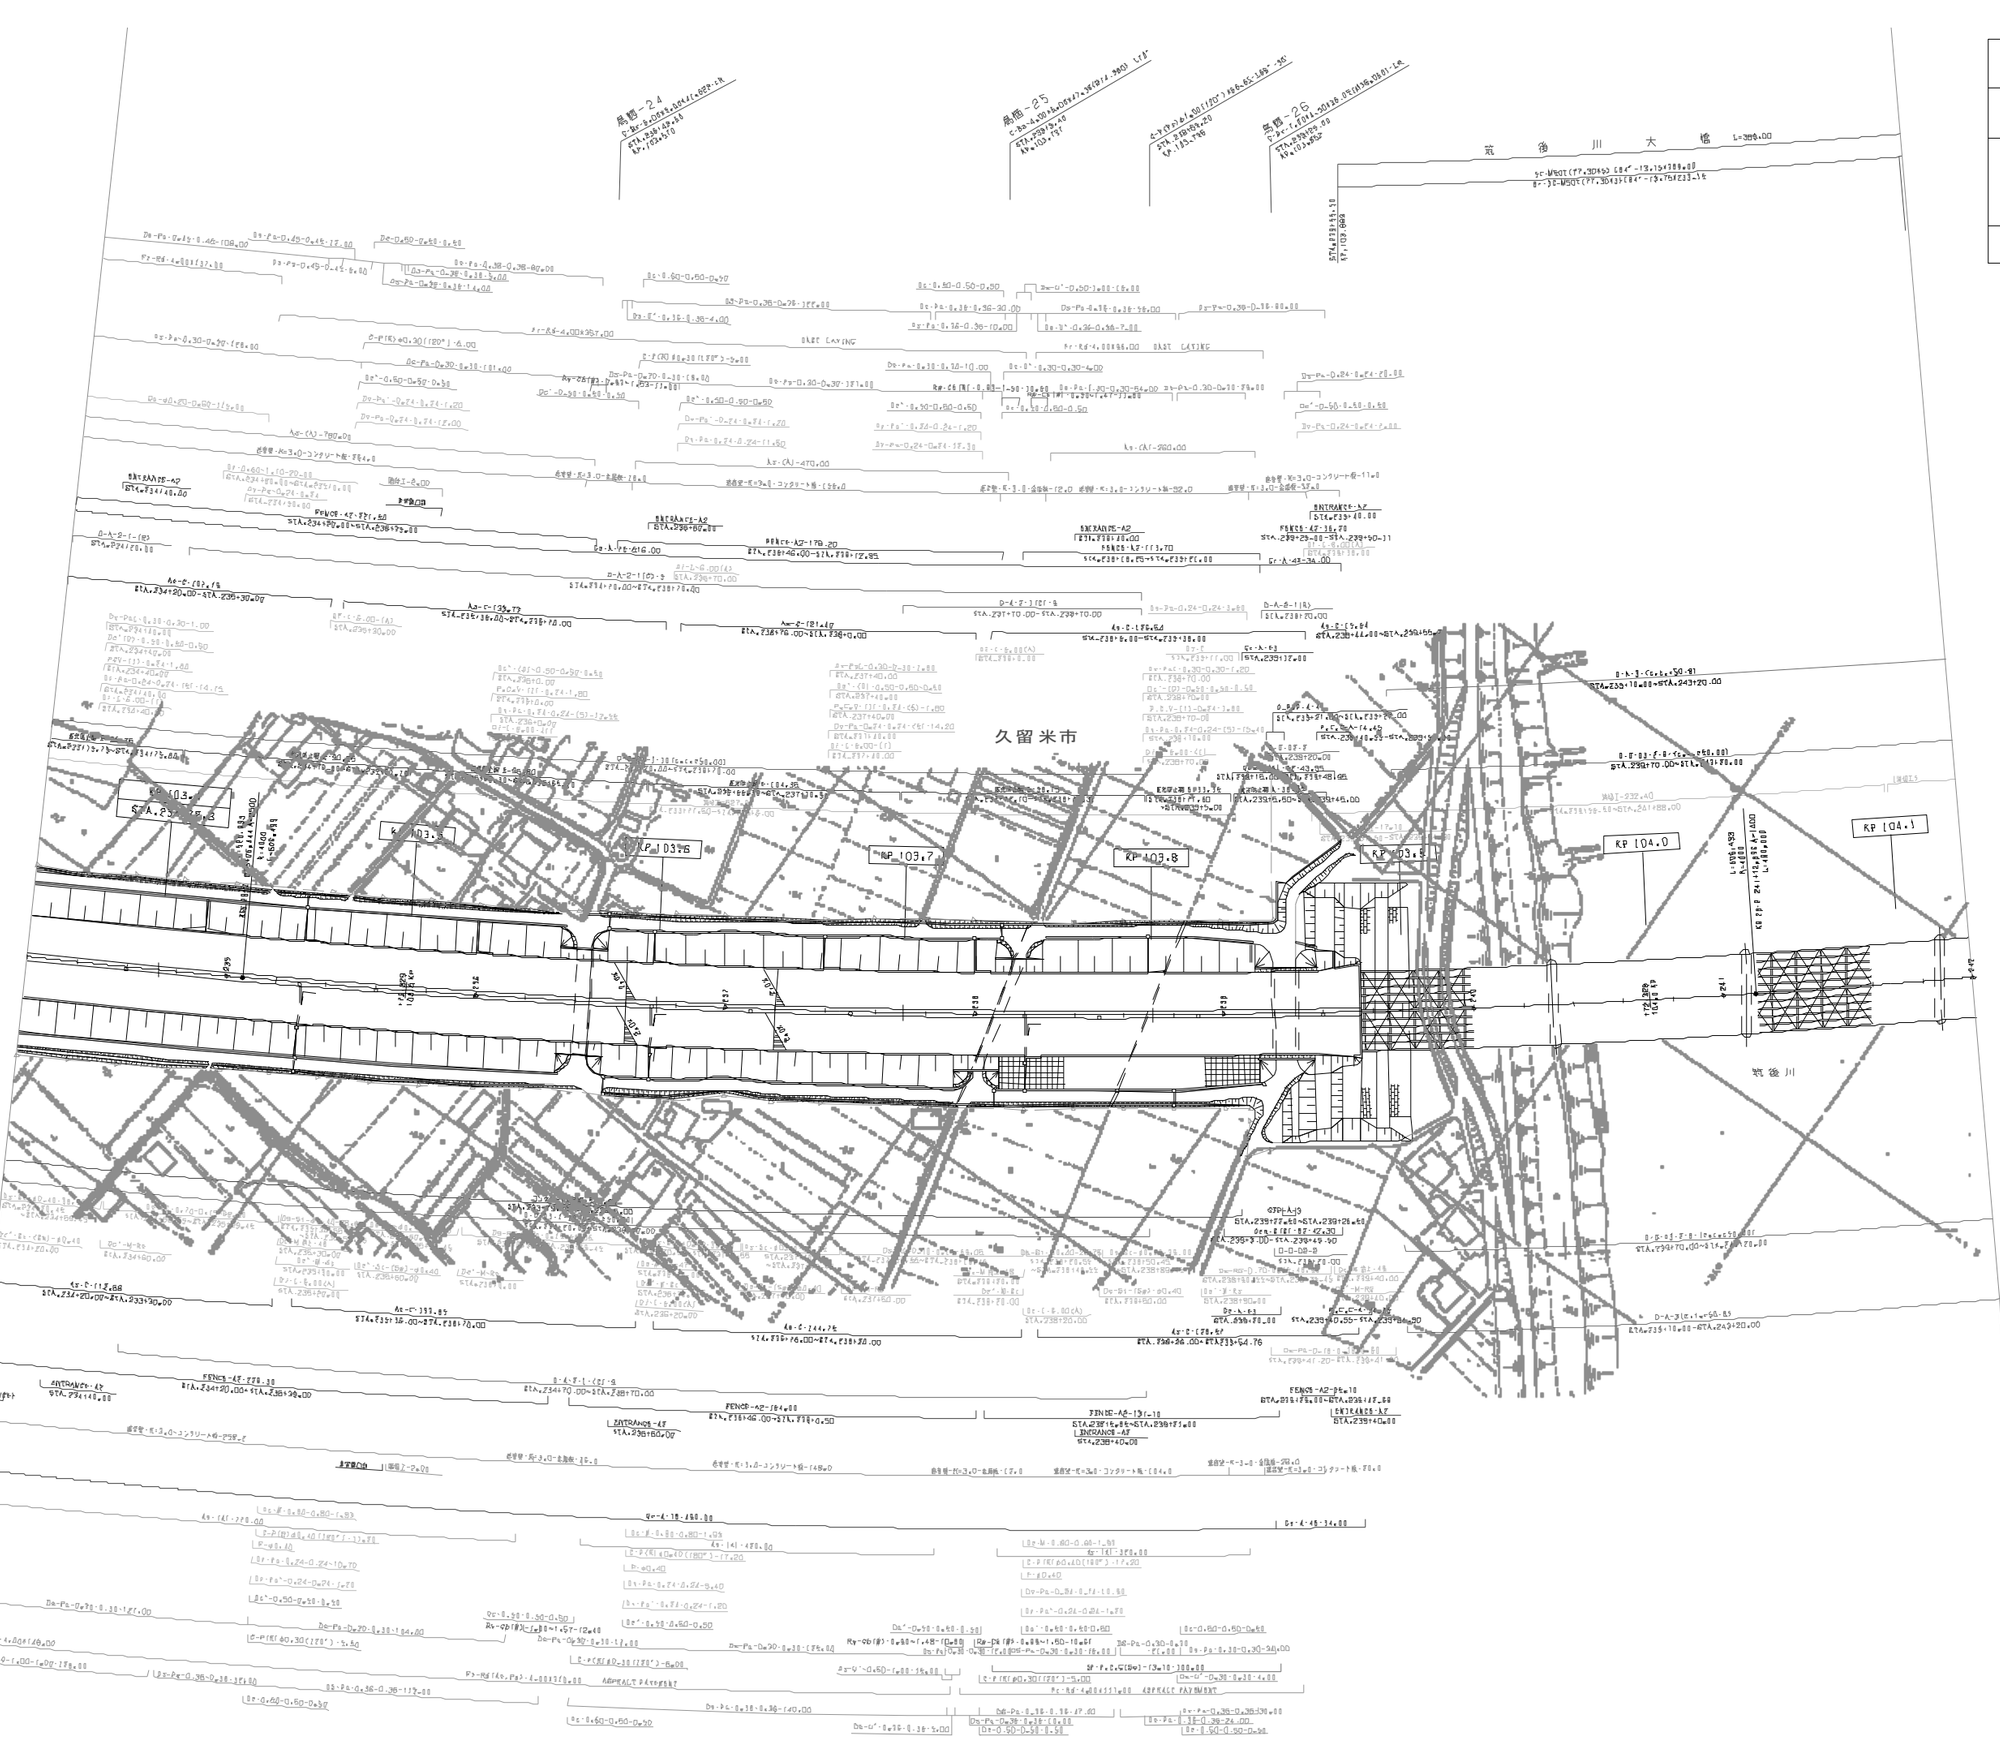

鳥栖舗装工事（１期線）終点 | 久留米舗装工事（１期線）起点

筑後川大橋

鳥栖－２７

鳥野－２８

東合川橋

久留米市

KP 104.4

KP 104.3

KP 104.5

KP 104.6

KP 104.7

KP 104.8

KP 104.9

筑後川

改 定 年 月	摘 要
第1回 2005年 6月	
第2回 2023年 6月	

九州横貫自動車道鹿児島線 九州自動車道（鳥栖ＪＣＴ～久留米）		——
工種	管理用平面図	——
名称	KP.104.127～KP.104.910 STA.242+00～STA. 3+80	縮尺 1/1000

西日本高速道路（株） 九州支社

九州自動車道（鳥栖JCT～久留米）
完成図（H9六車線化）終点

久留米舗装工事終点

久留米インターチェンジ L=902m

久留米－1

久留米－4

久留米－5

久留米IC

KP 105.0
STA. 1+88.4

KP 105.1

KP 105.2

KP 105.3

KP 105.4

KP 105.5

KP 105.6

KP 105.7

KP 105.8

104.92

105.60

105.32

105.47

105.60

2200

2400

2471

1:20

1:340

1:270

1:170

訂 整 年
第1回 2005年
第2回 2018年
第3回 2021年

（ブロック情報）

九州縦貫自動車道鹿児島線
九州自動車道（久留米～広川）

工種	管理用平面図
名称	久留米インターチェンジ(1) KP 104.910～KP 105.830 STA. 3+80～STA. 13+00

（甲分）

西日本高速道路（株）　九

九州自動車道（鳥栖JCT～久留米）
完成図（H9六車線化）終点

久留米舗装工事終点

久留米インターチェンジ L=802m

久留米－1

古方橋

久留米－4

久留米－5

104.92

105.60

（ブロック積）

久留米市

KP 105.0
STA. 4+68.4

KP 105.1

KP 105.2

KP 105.3

KP 105.4

KP 105.5

KP 105.6

KP 105.7

KP 105.8

2200

2400

2471

1:70

1:20

1:30

1:40

1:70

1270

加速車線 L=210.00

減速車線 L=280.0

前項廃計

105.32

105.47

105.60

（ブロック積）

（切外）

訂正年月	摘要
第1回 2005年 6月	
第2回 2018年 11月	
第3回 2021年 7月	

九州縦貫自動車道鹿児島線
九州自動車道（久留米～広川）

工種：管理用平面図

名称：久留米インターチェンジ(1)
KP. 104.910～KP. 105.830
STA. 3+80～STA. 13+00

縮尺：1/1000

1/1

西日本高速道路（株） 九州支社

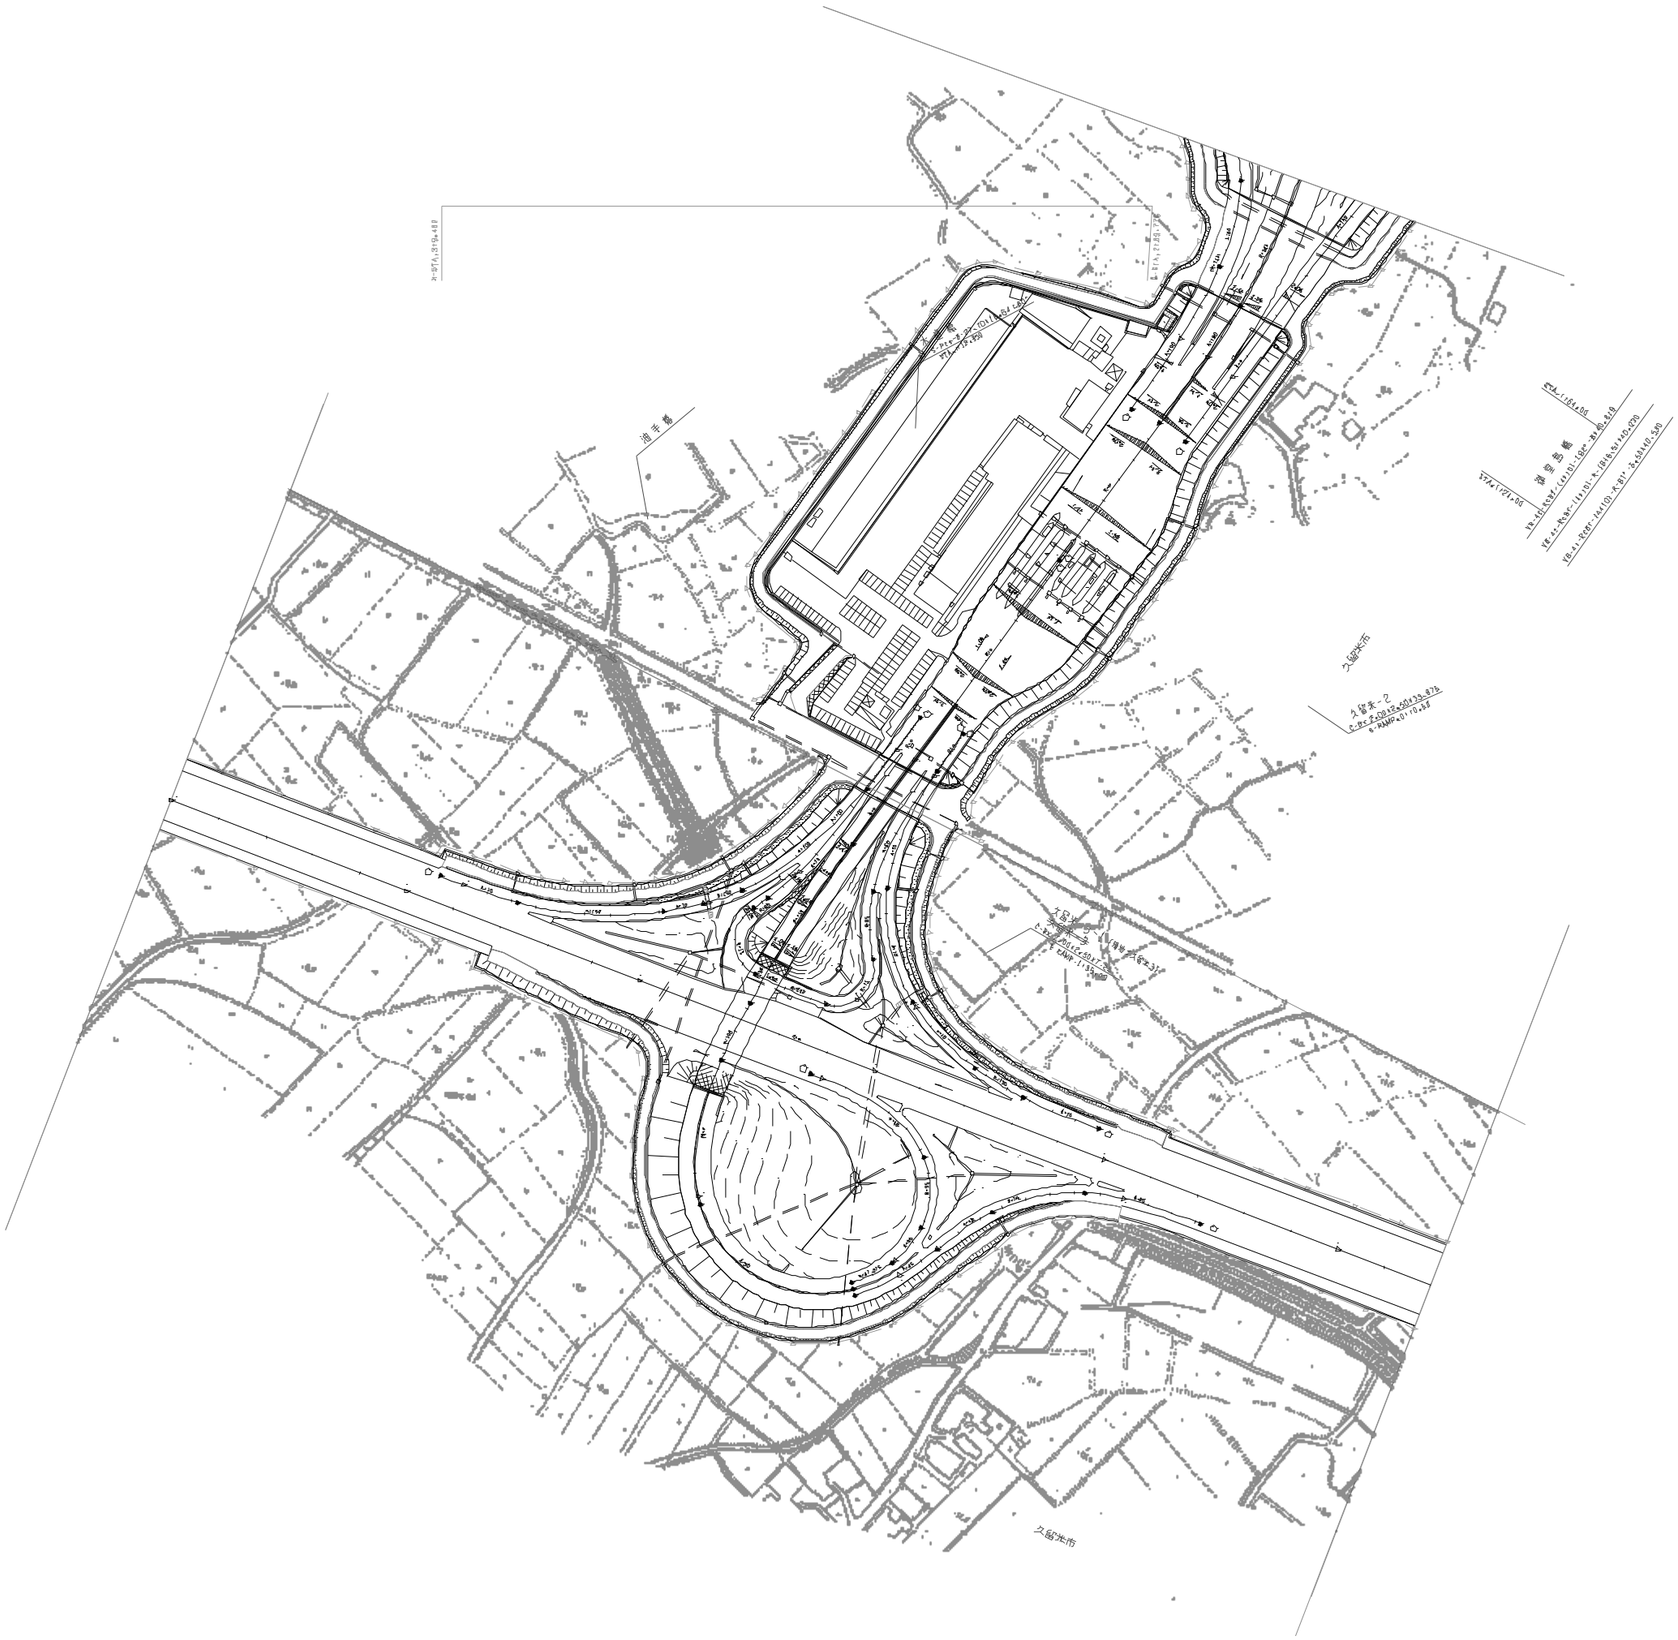

訂 整 年 月	摘 要
第1回 2006年 6月	
第2回 2019年 7月	
第3回 2021年 7月	
第4回 2022年 6月	

九州縦貫自動車道鹿児島線 九州自動車道（久留米～広川）			——
工種	管理用平面図		——
名称	久留米インターチェンジ(2) KP. 104.9(0~KP. 105.830 STA. 3+80~STA. 13+00	縮尺 1/1000	2 11
西日本高速道路（株） 九州支社			

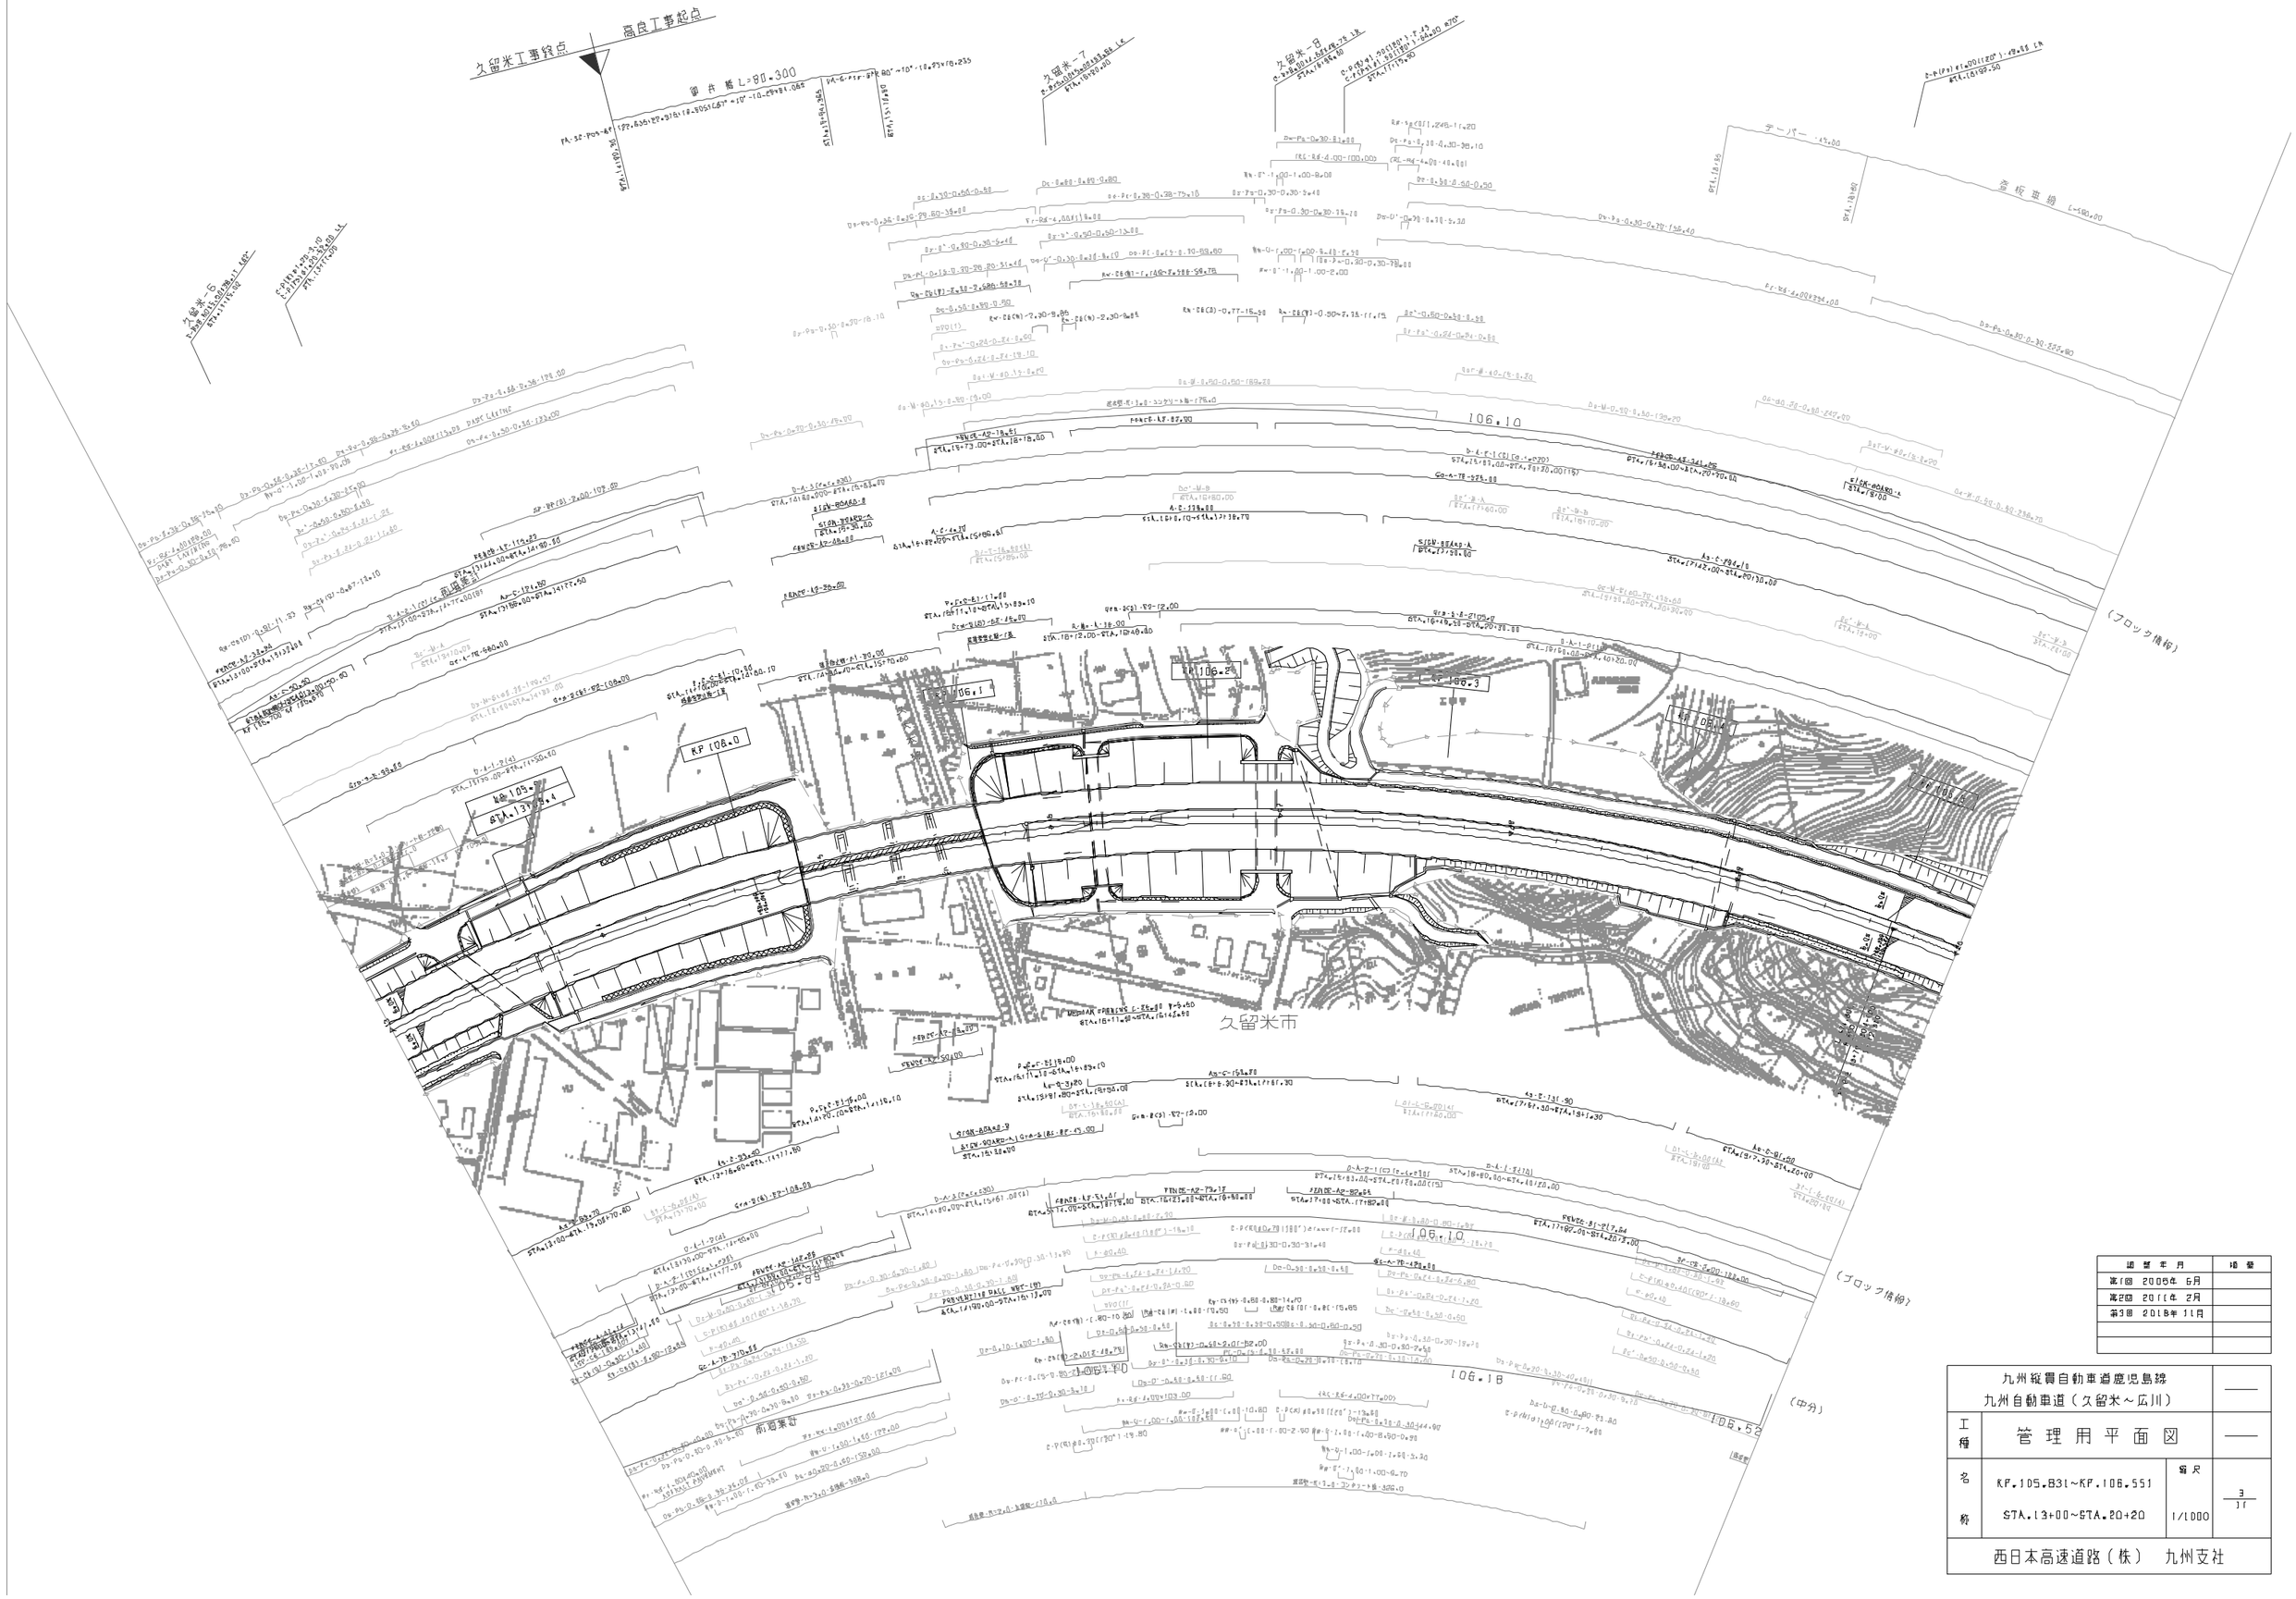

調査年月	地盤
第1回 2005年 6月	
第2回 2011年 2月	
第3回 2018年 11月	

九州縦貫自動車道鹿児島線 九州自動車道（久留米～広川）			——
工種	管理用平面図		——
名称	KP.105.831～KP.106.551 STA.13+00～STA.20+20	縮尺 1/1000	3 11
西日本高速道路（株） 九州支社			

九州縦貫自動車道鹿児島線 九州自動車道（久留米～広川）			——
工種	管理用平面図		——
名称	KP.107.291～KP.107.971 STA.27+60～STA.34+40	縮尺 1/1000	5 11
西日本高速道路（株）　九州支社			

適用年月	摘要
第1回　2005年 6月	
第2回　2011年 2月	
第3回　2021年 7月	
第4回　2022年 6月	
第5回　2023年 6月	

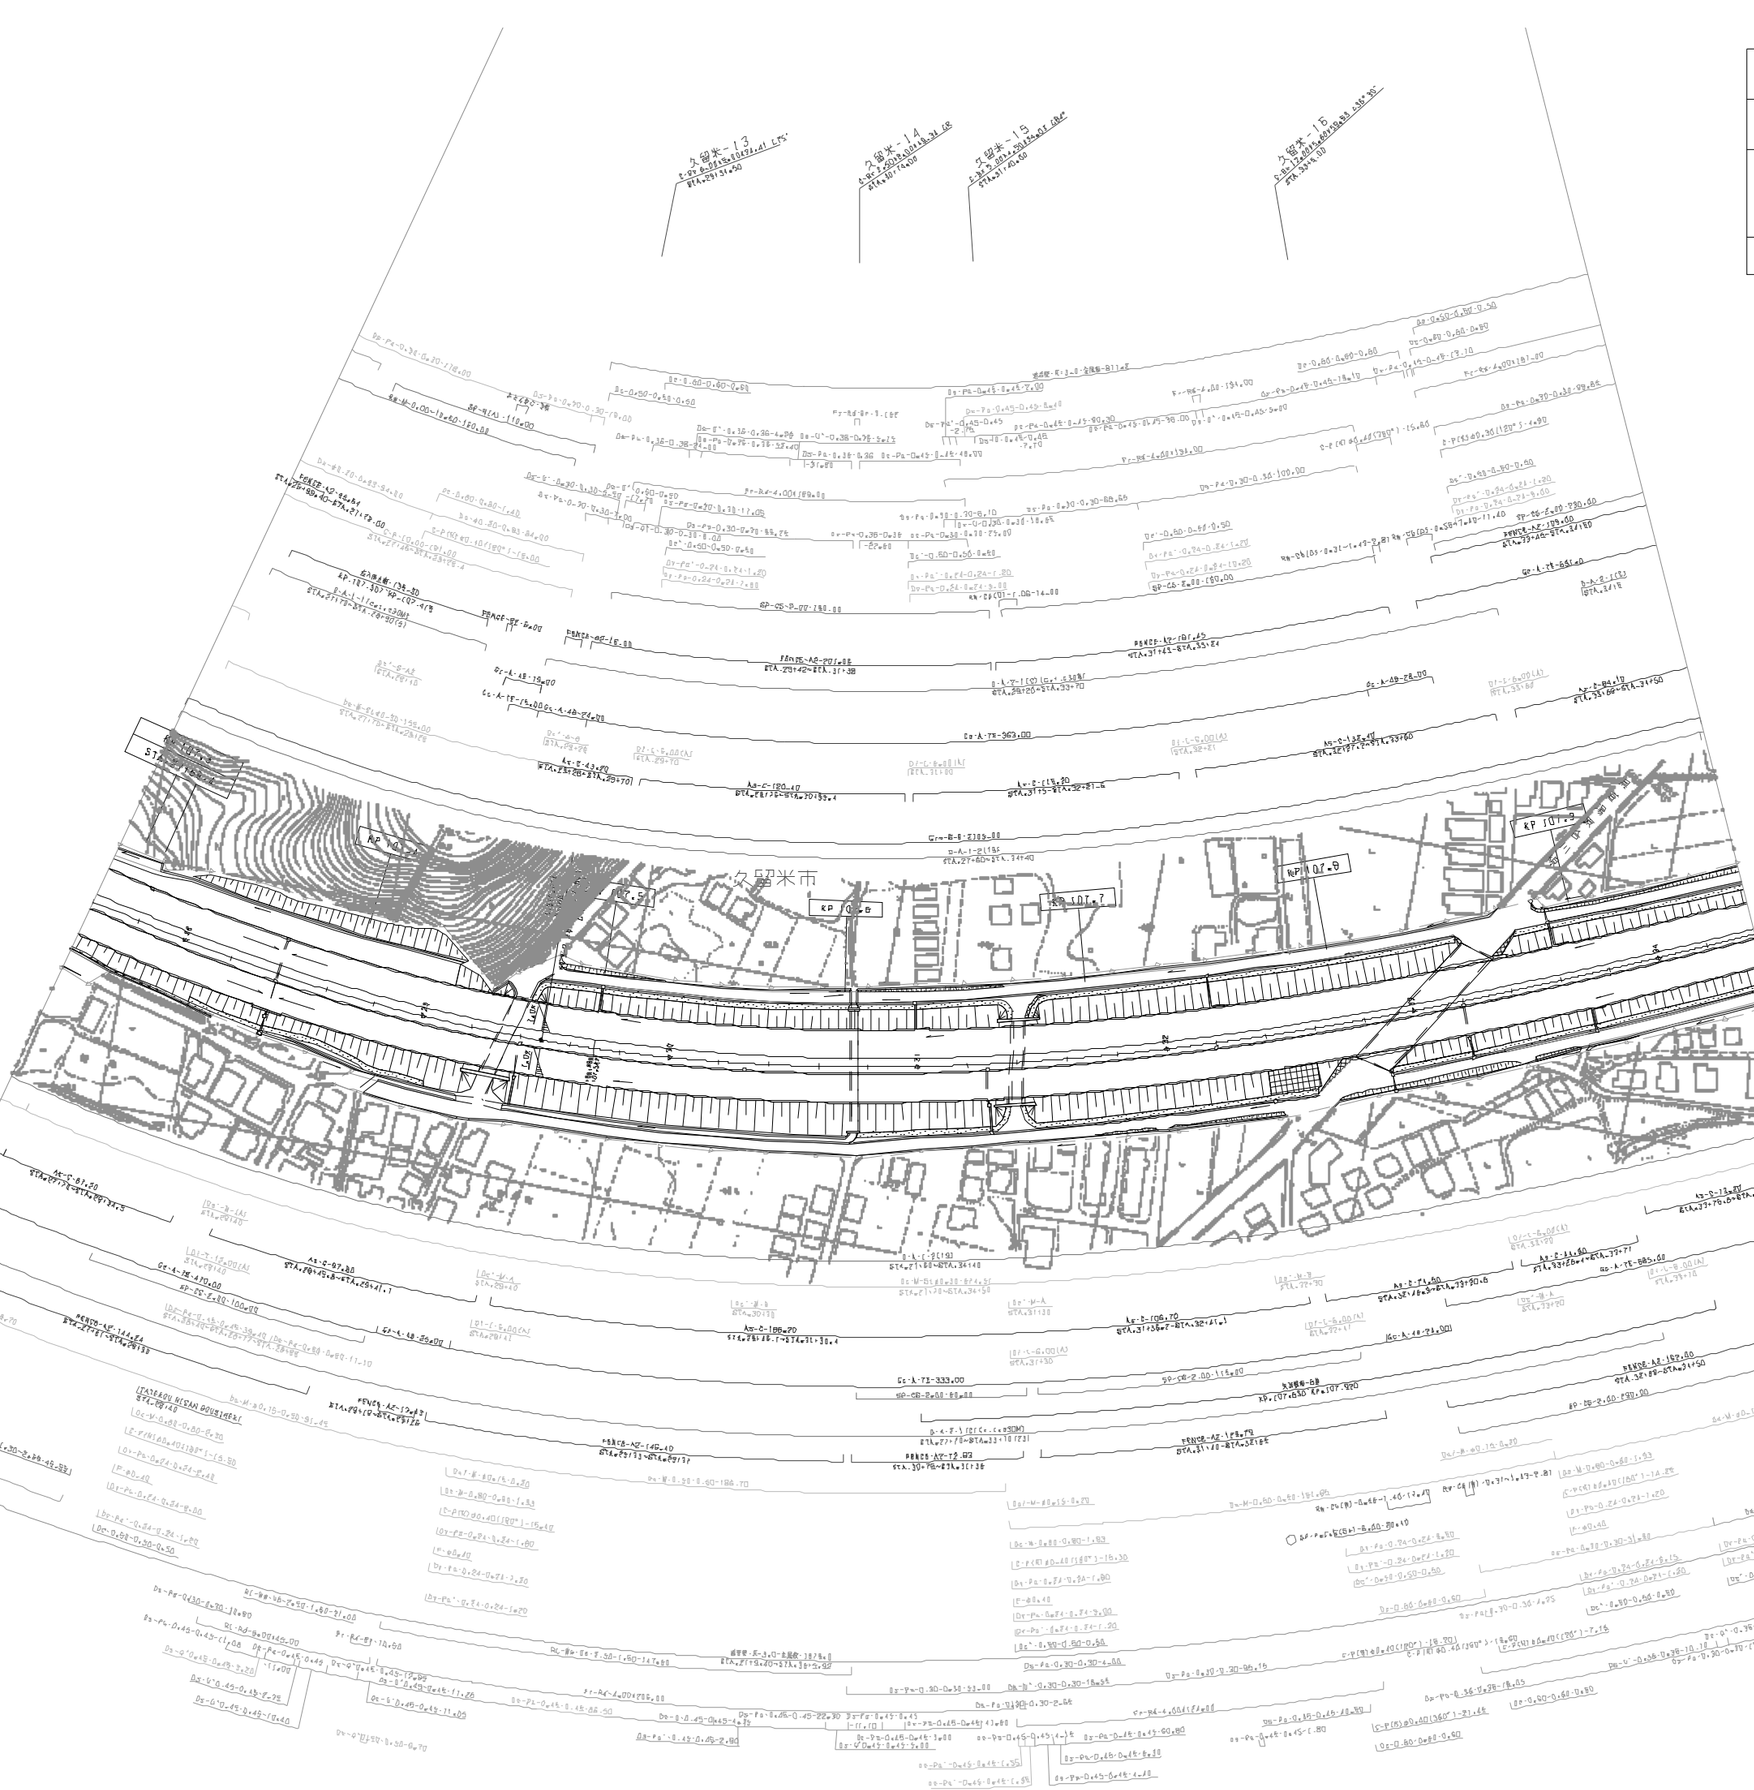

九州縦貫自動車道鹿児島線
九州自動車道（久留米～広川）

工種：管理用平面図

名称：KP.107.971～KP.108.771
STA.34+40～STA.42+40

縮尺：1/1000

6/11

西日本高速道路（株）　九州支社

適用年月	摘要
第1回 2005年 6月	
第2回 2020年 5月	
第3回 2021年 7月	













（ブロック情報）

（中分）

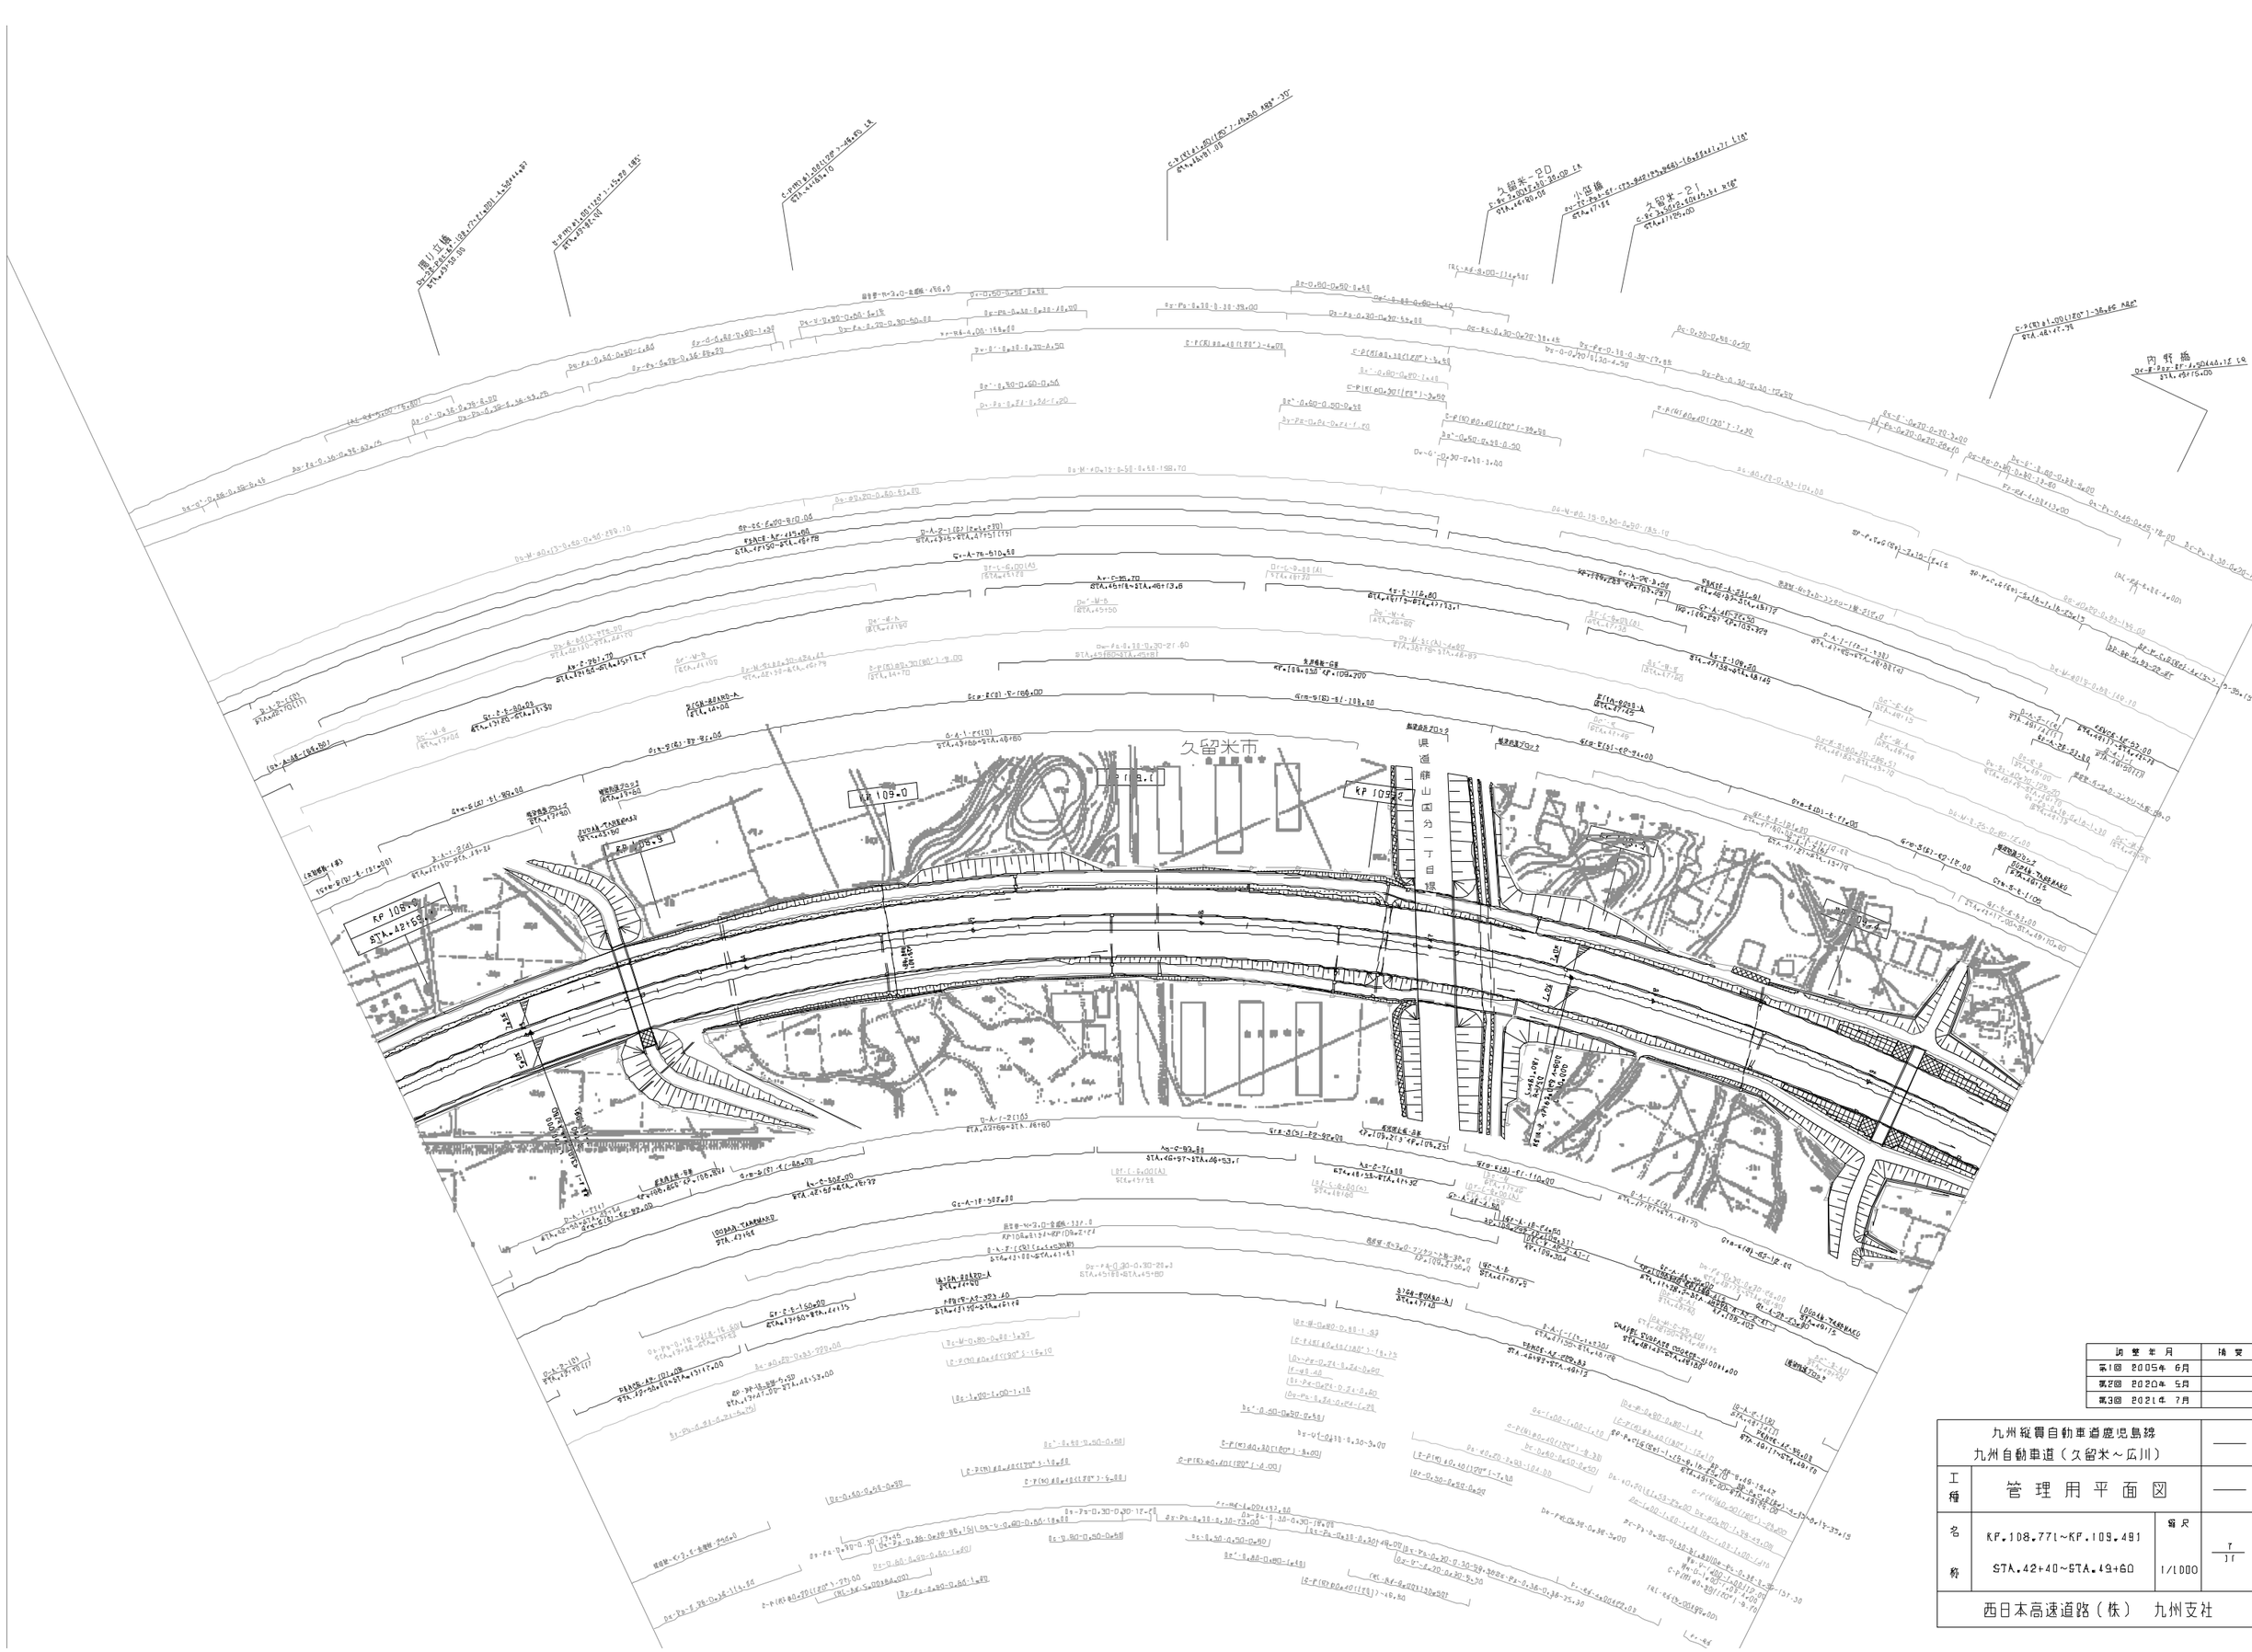

調整年月	摘要
第1回 2005年 6月	
第2回 2020年 5月	
第3回 2021年 7月	

九州縦貫自動車道鹿児島線 九州自動車道（久留米～広川）			——
工種	管理用平面図		——
名称	KP.108.771～KP.109.481 STA.42+40～STA.49+60	縮尺 1/1000	7 11
西日本高速道路（株） 九州支社			

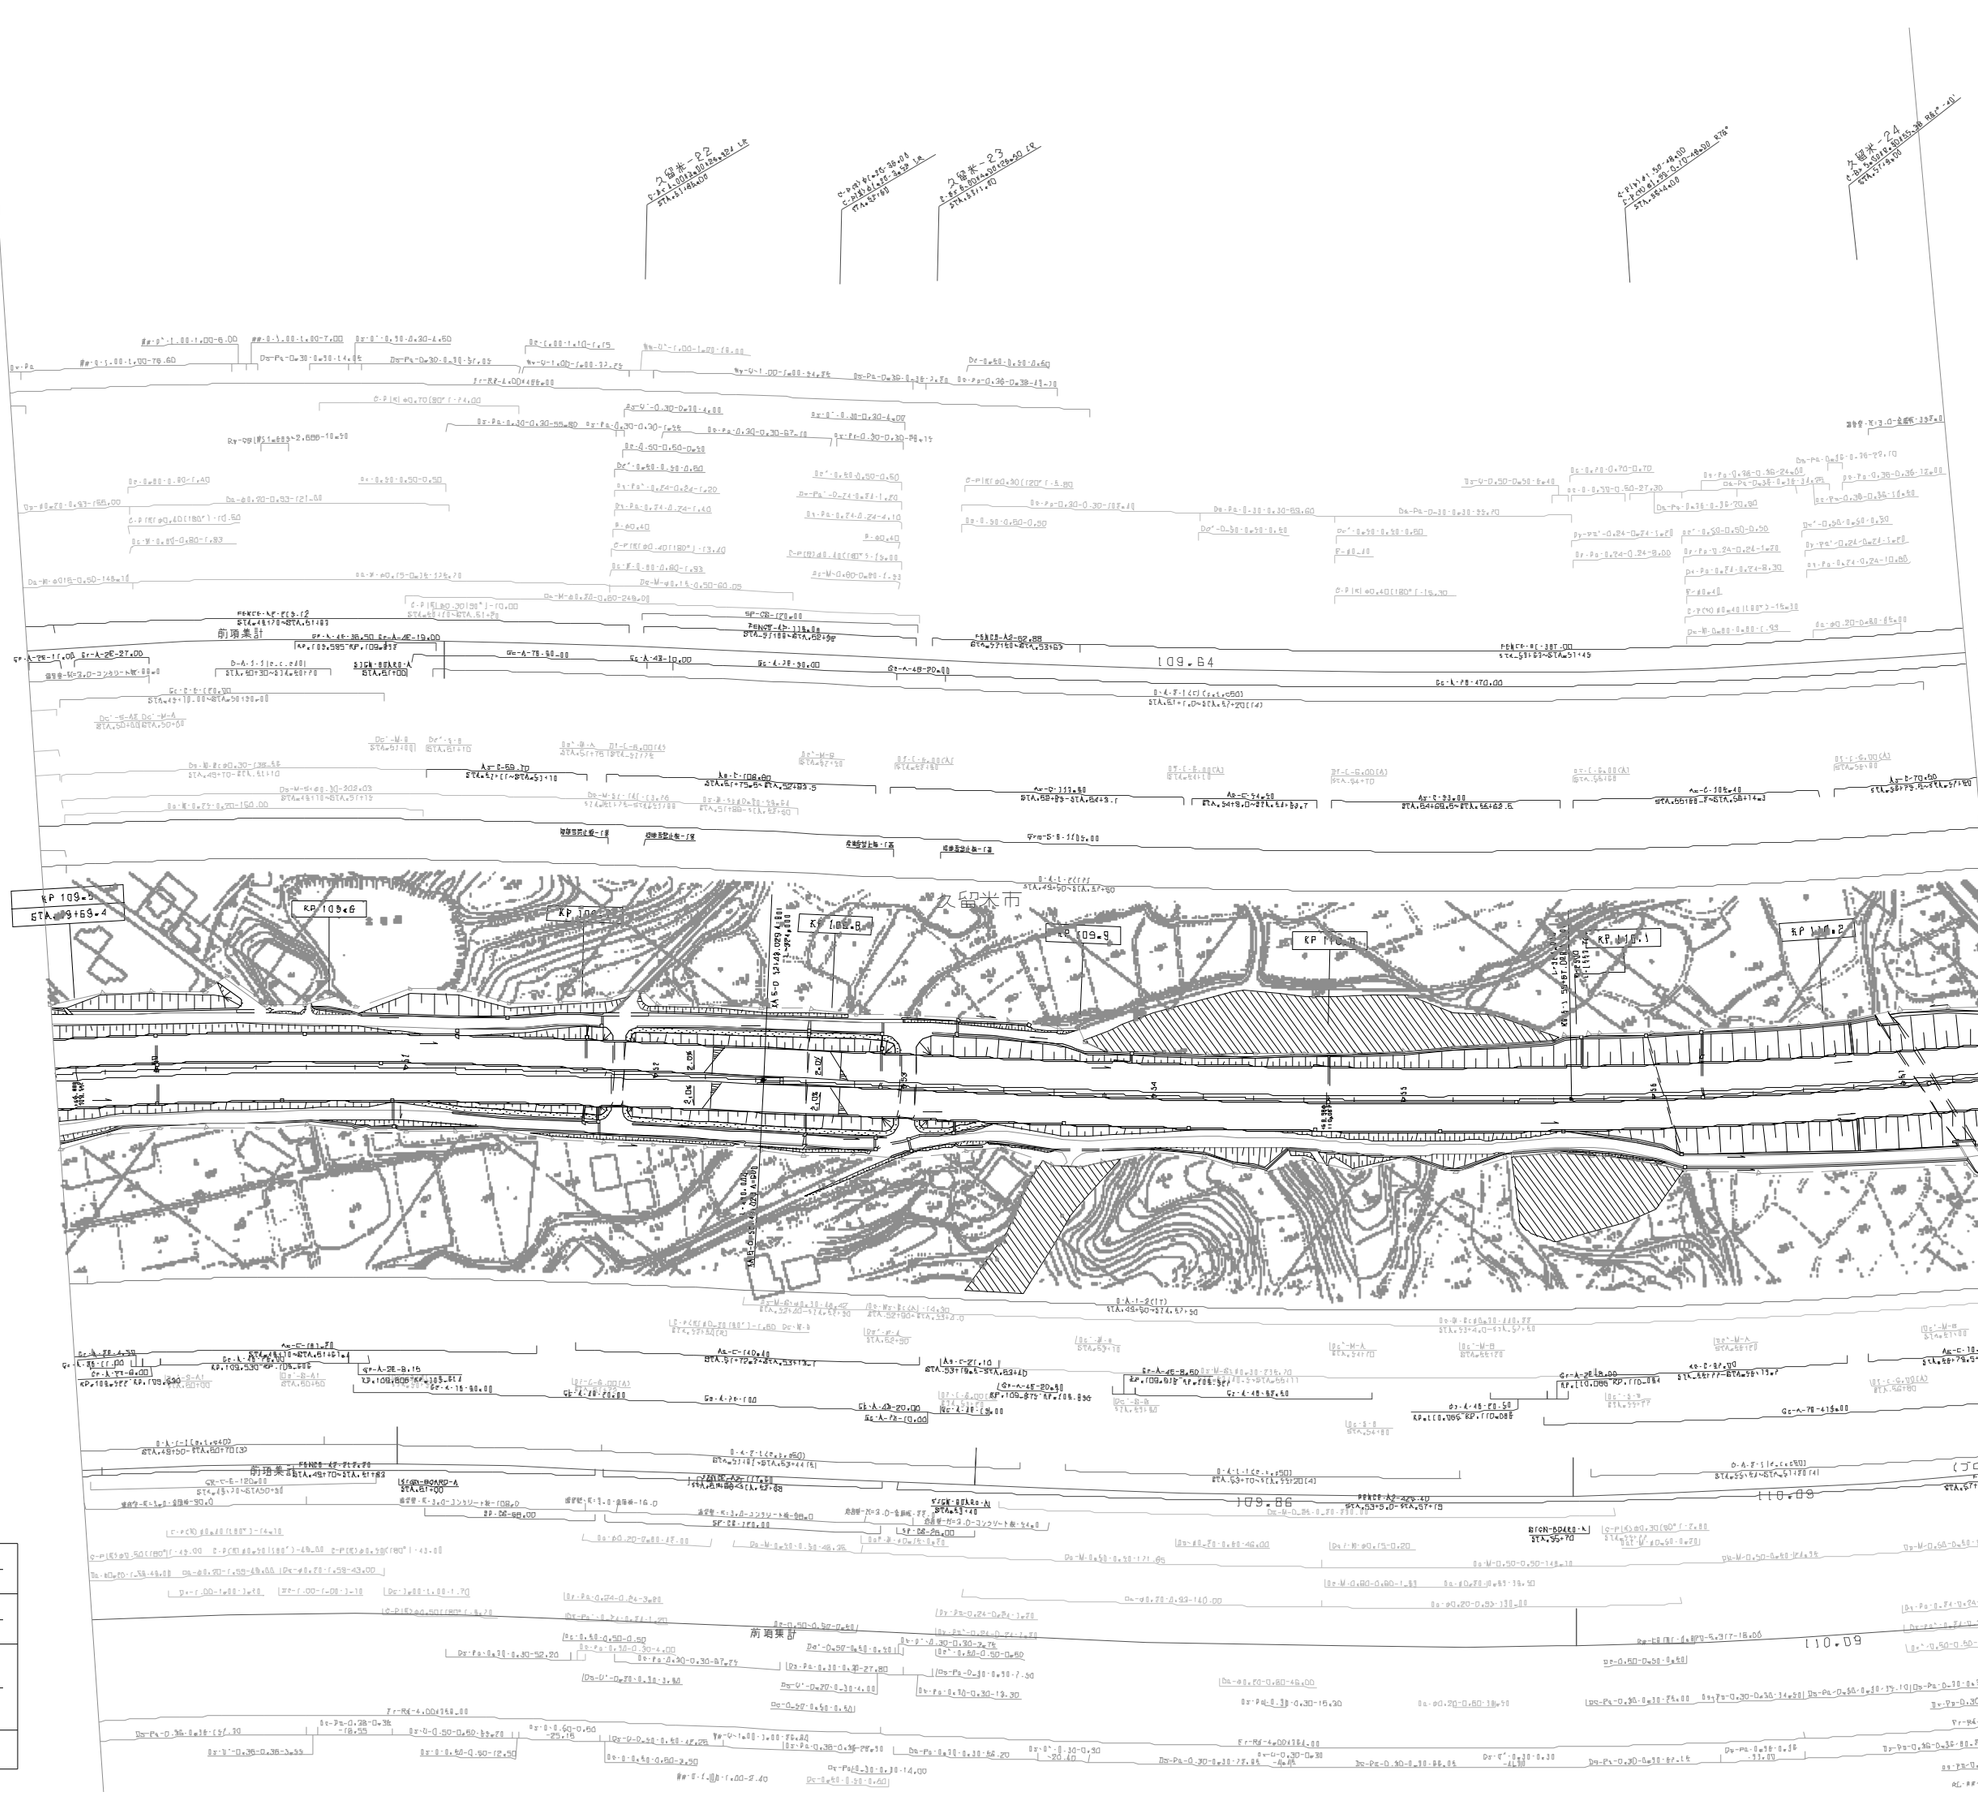

調整台月	摘要
第1回 2005年 6月	
第2回 2011年 2月	
第3回 2020年 5月	

九州縦貫自動車道鹿児島線 九州自動車道（久留米～広川）			——
工種	管理用平面図		——
名称	KP.109.491～KP.110.271 STA.49+60～STA.57+40	縮尺 1/1000	8 11
西日本高速道路（株） 九州支社			

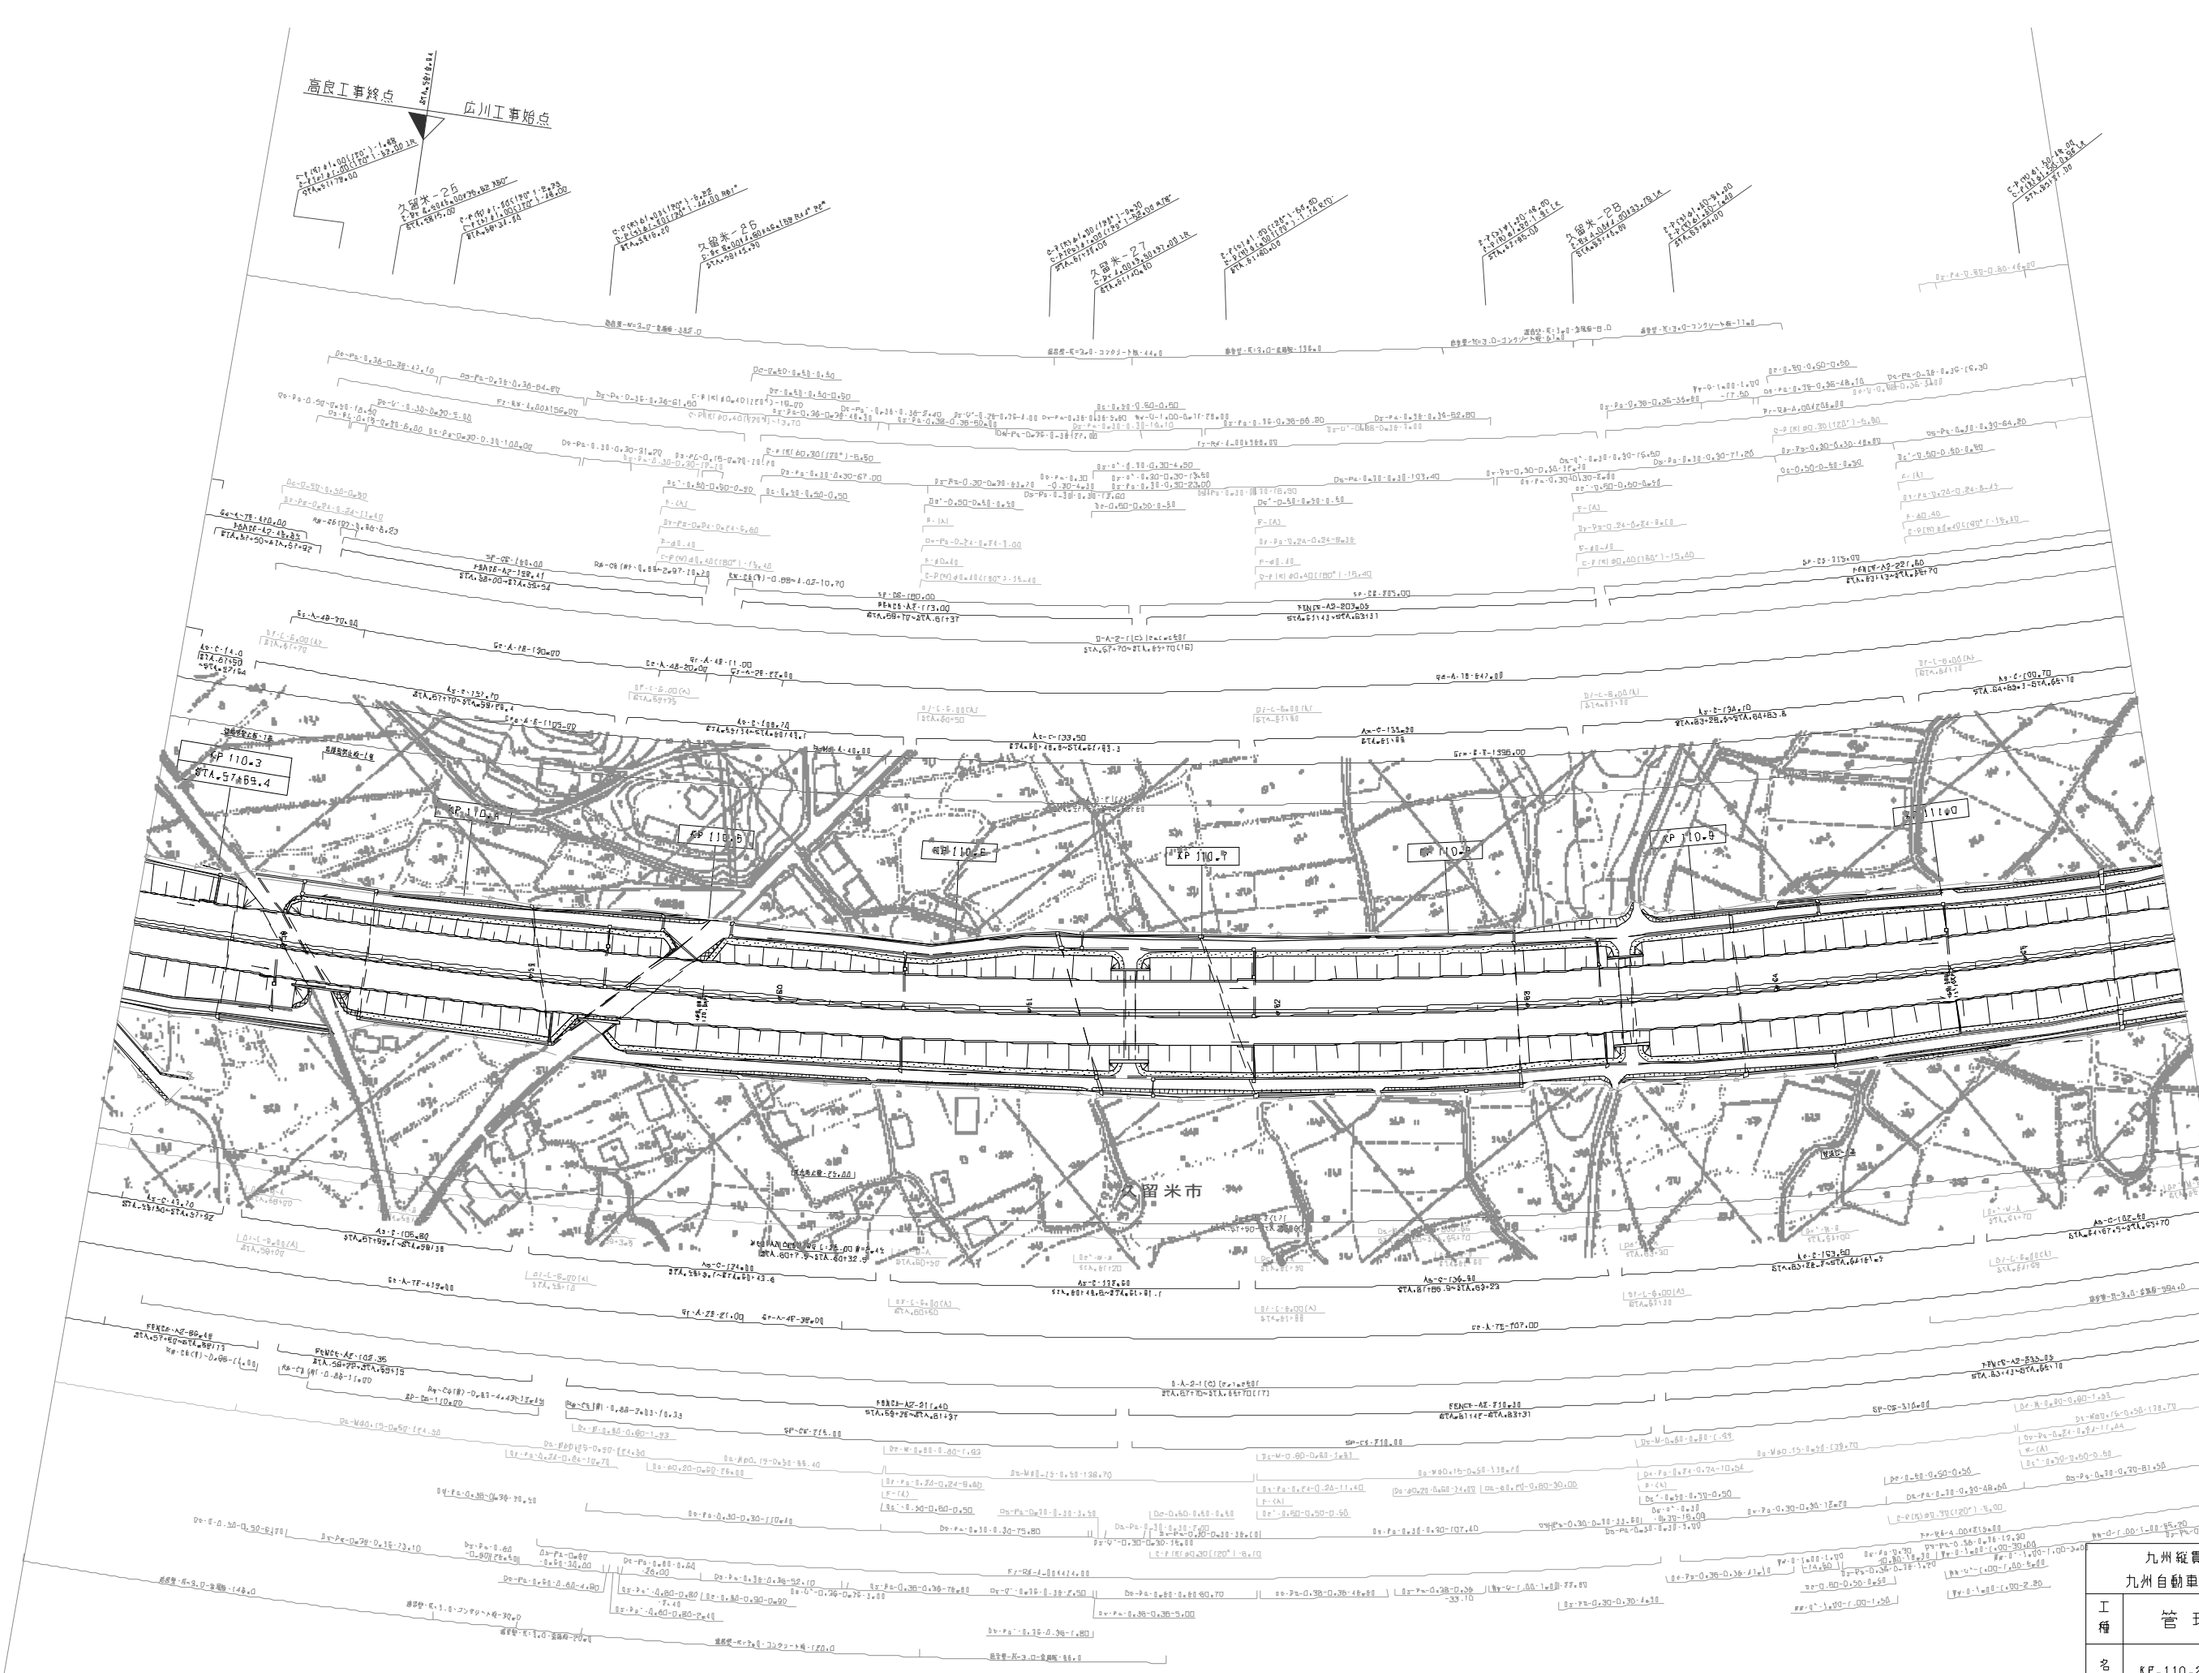

調整年月	備考
第1回 2005年 6月	
第2回 2011年 2月	

九州縦貫自動車道鹿児島線 九州自動車道（久留米～広川）			——
工種	管理用平面図		——
名称	KP.110.27l～KP.111.091 STA.57+40～STA.65+60	縮尺 1/1000	9 11
西日本高速道路（株） 九州支社			

九州縦貫自動車道鹿児島線
九州自動車道（久留米～広川）

工種	管理用平面図		
名称	KP.111.091~KP.111.951 STA.65+60~STA.74+20	縮尺 1/1000	10 11

西日本高速道路（株）　九州支社

適用年月	摘要
第1回　2005年 6月	
第2回　2020年 9月	

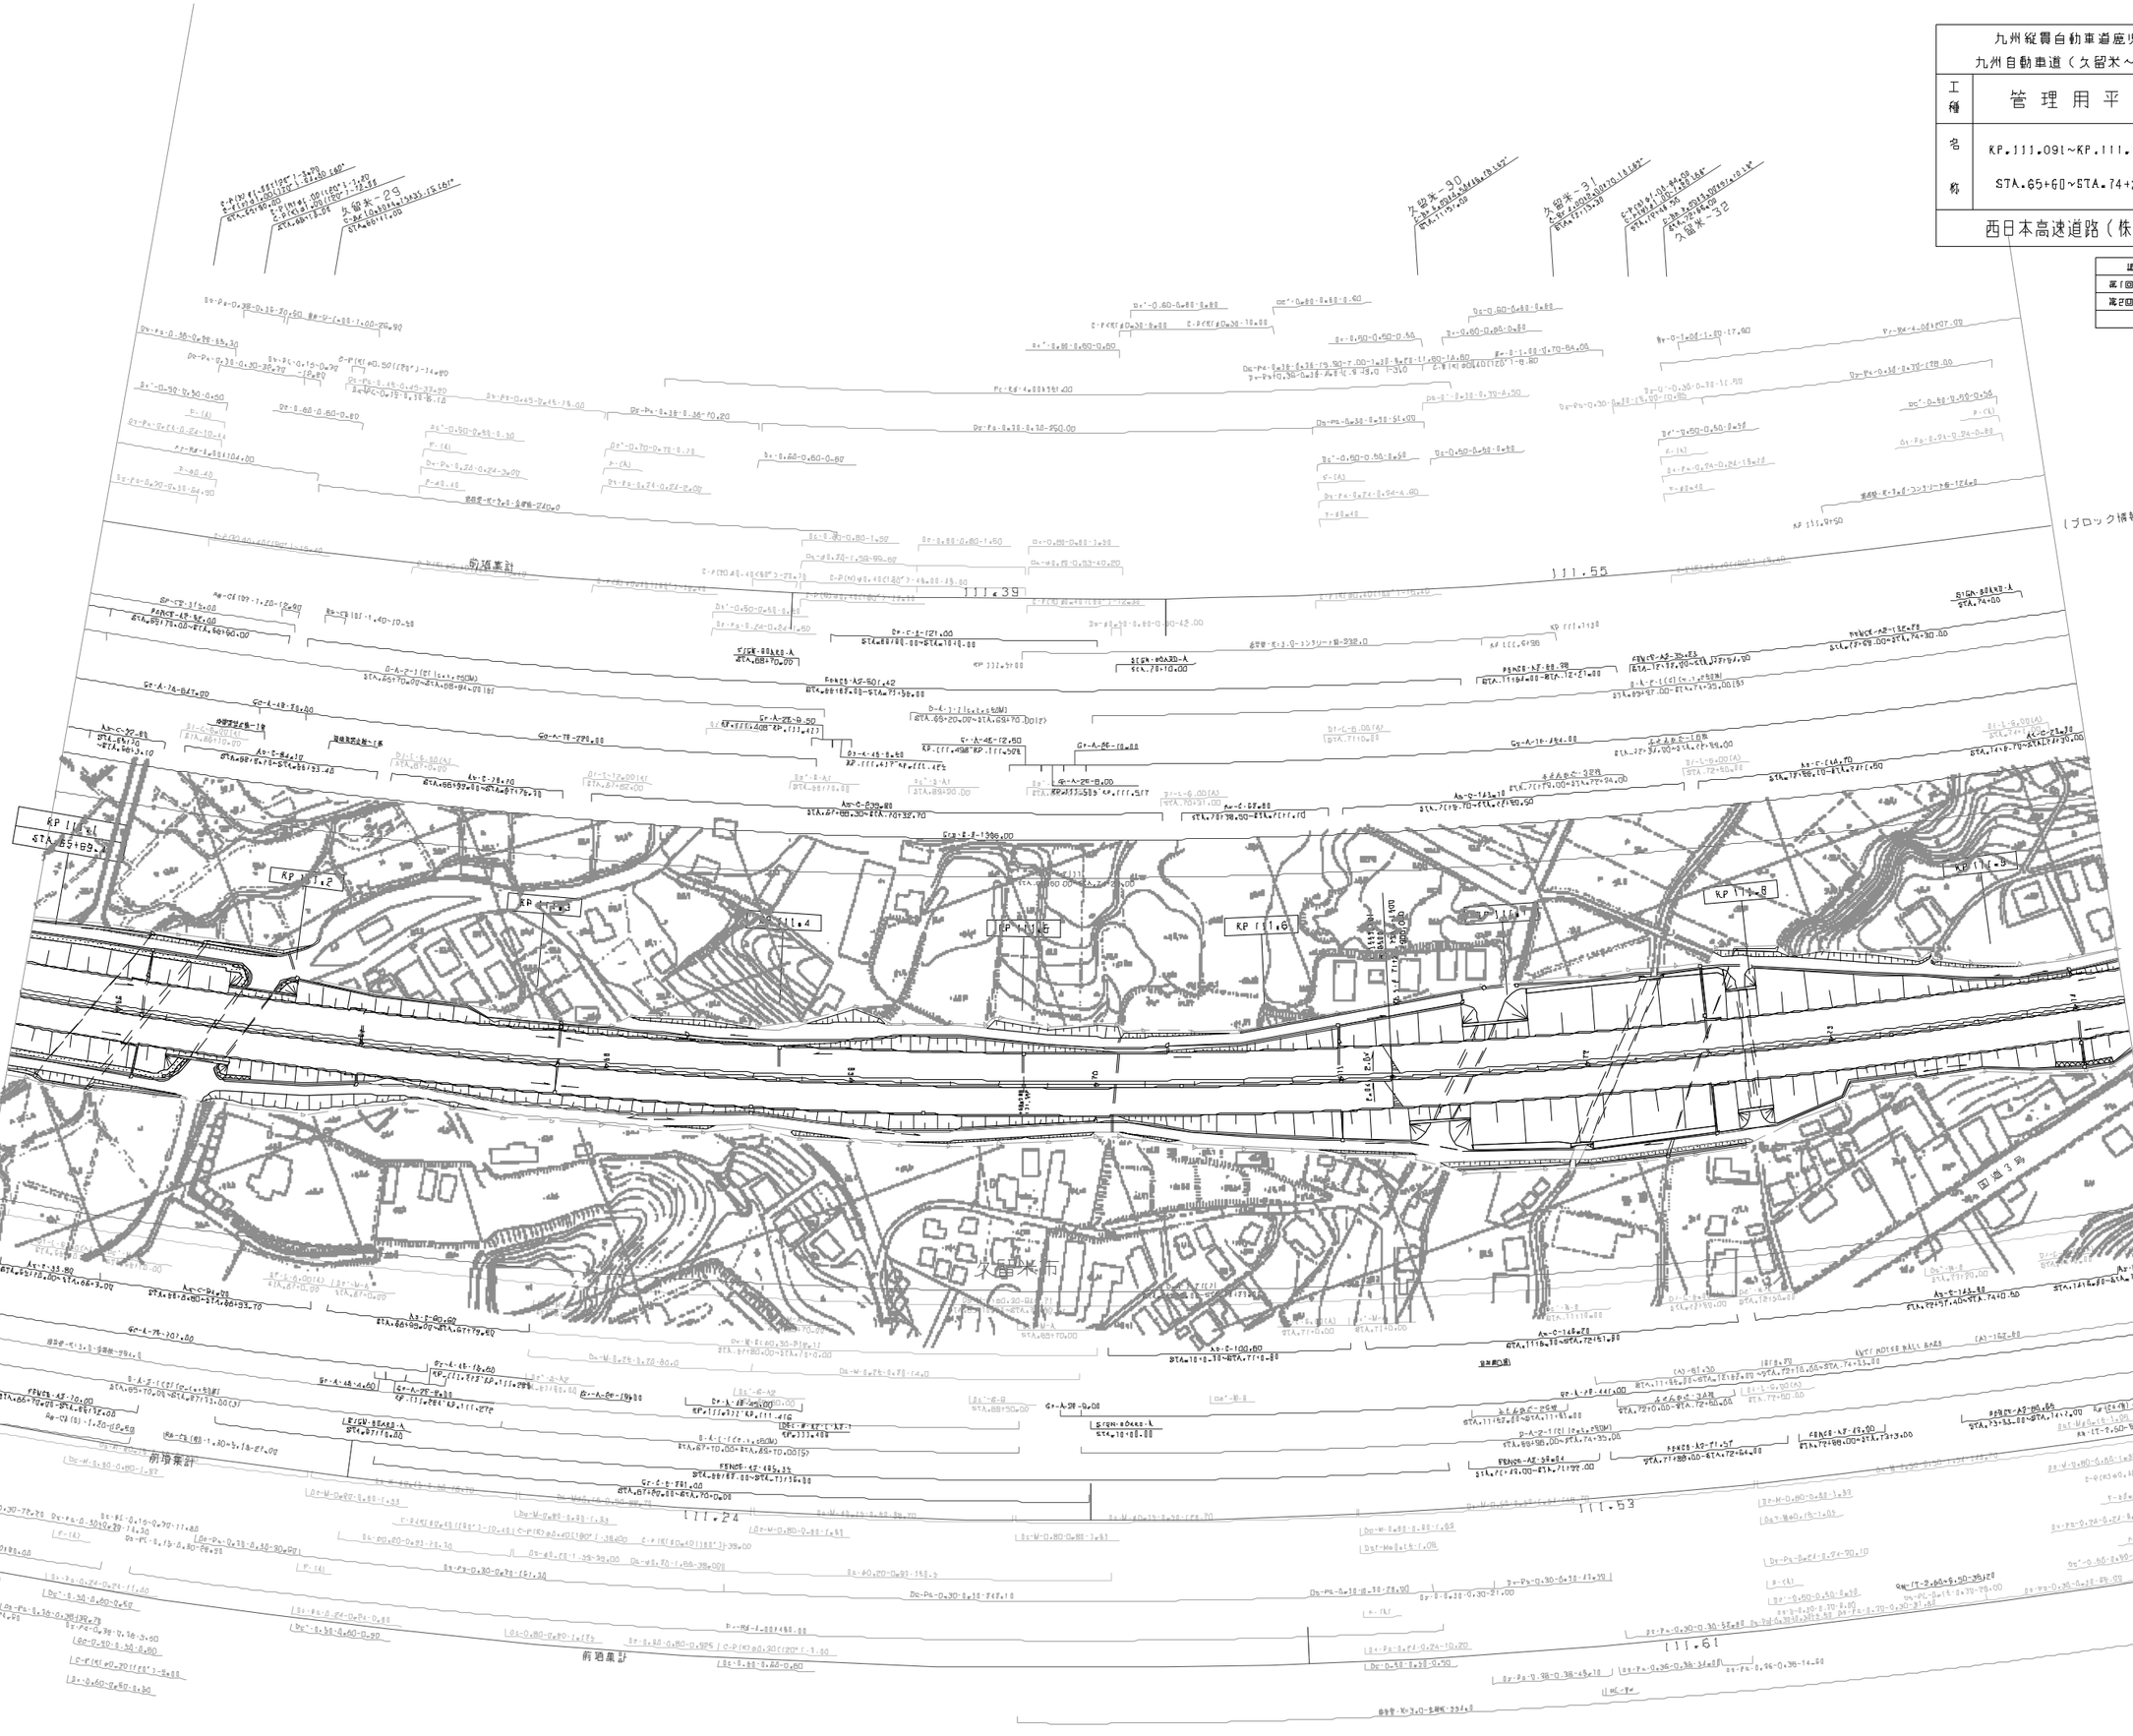

九州縦貫自動車道鹿児島線
九州自動車道（久留米～広川）

工種	管理用平面図	
名称	KP.111.091~KP.112.851 STA.74+20~STA.83+20	縮尺 1/1000

11/11

西日本高速道路（株）　九州支社

適用年月	摘要
第1回　2005年 6月	
第2回　2018年 11月	
第3回　2020年 5月	

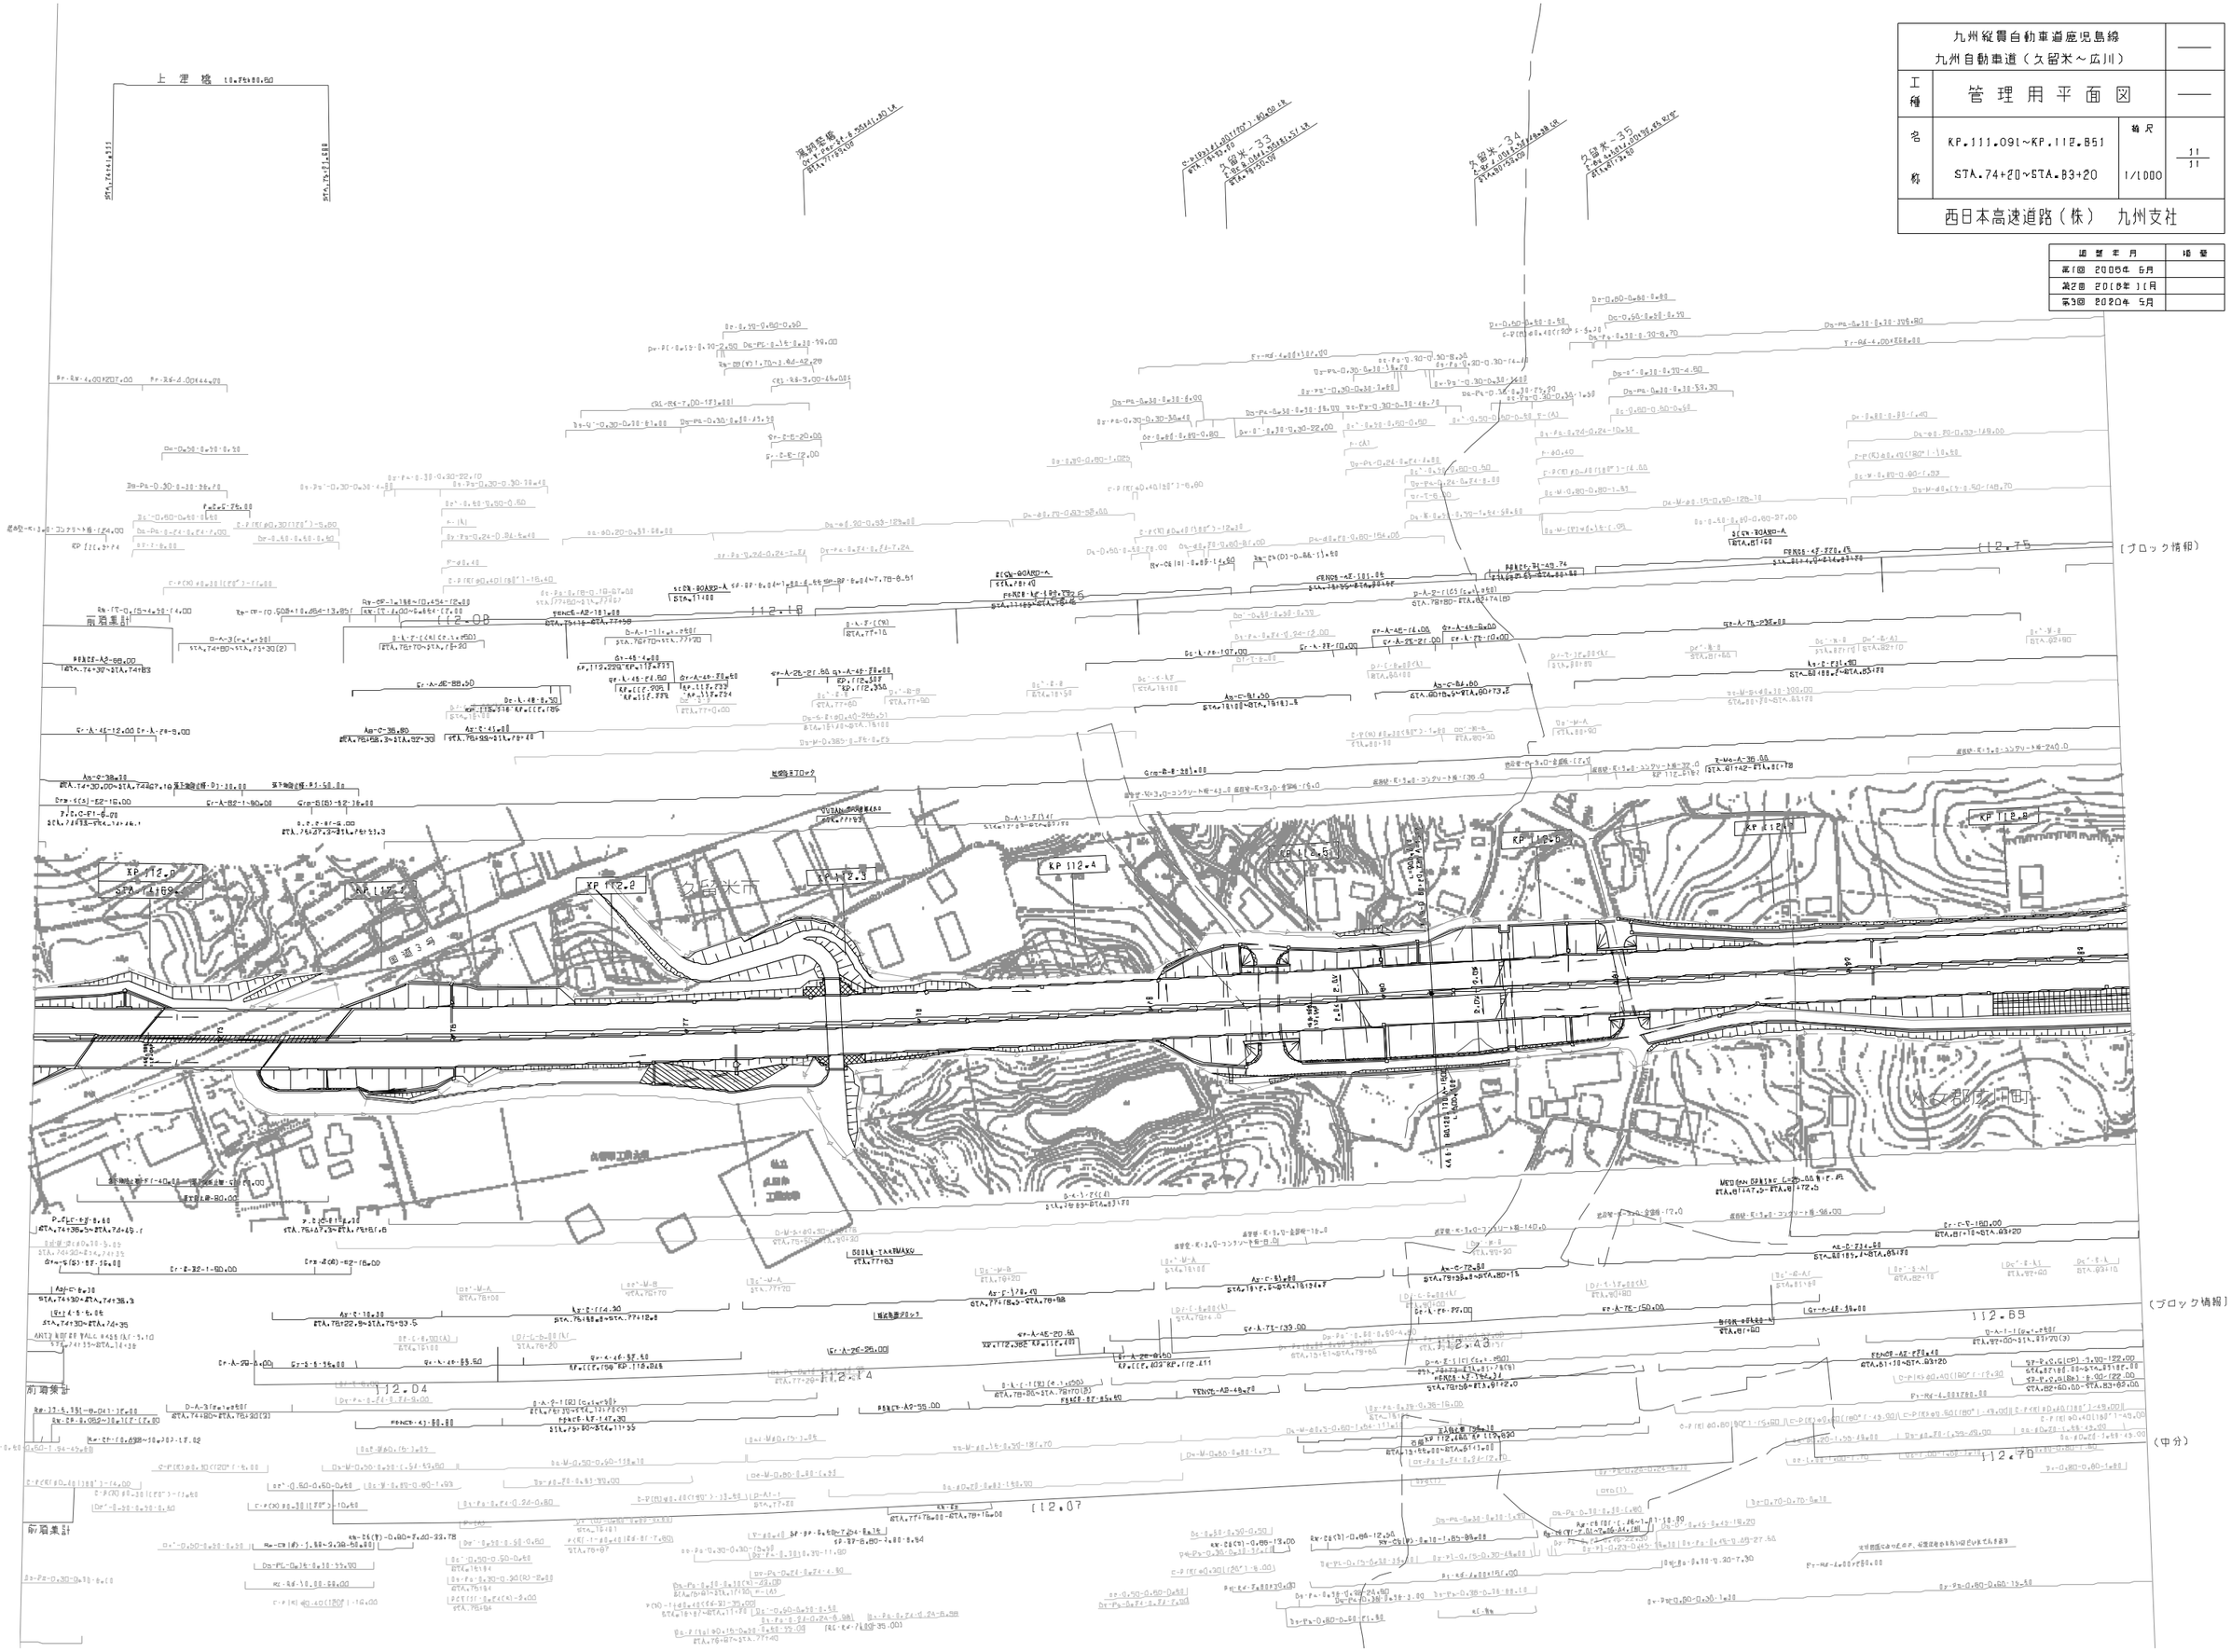

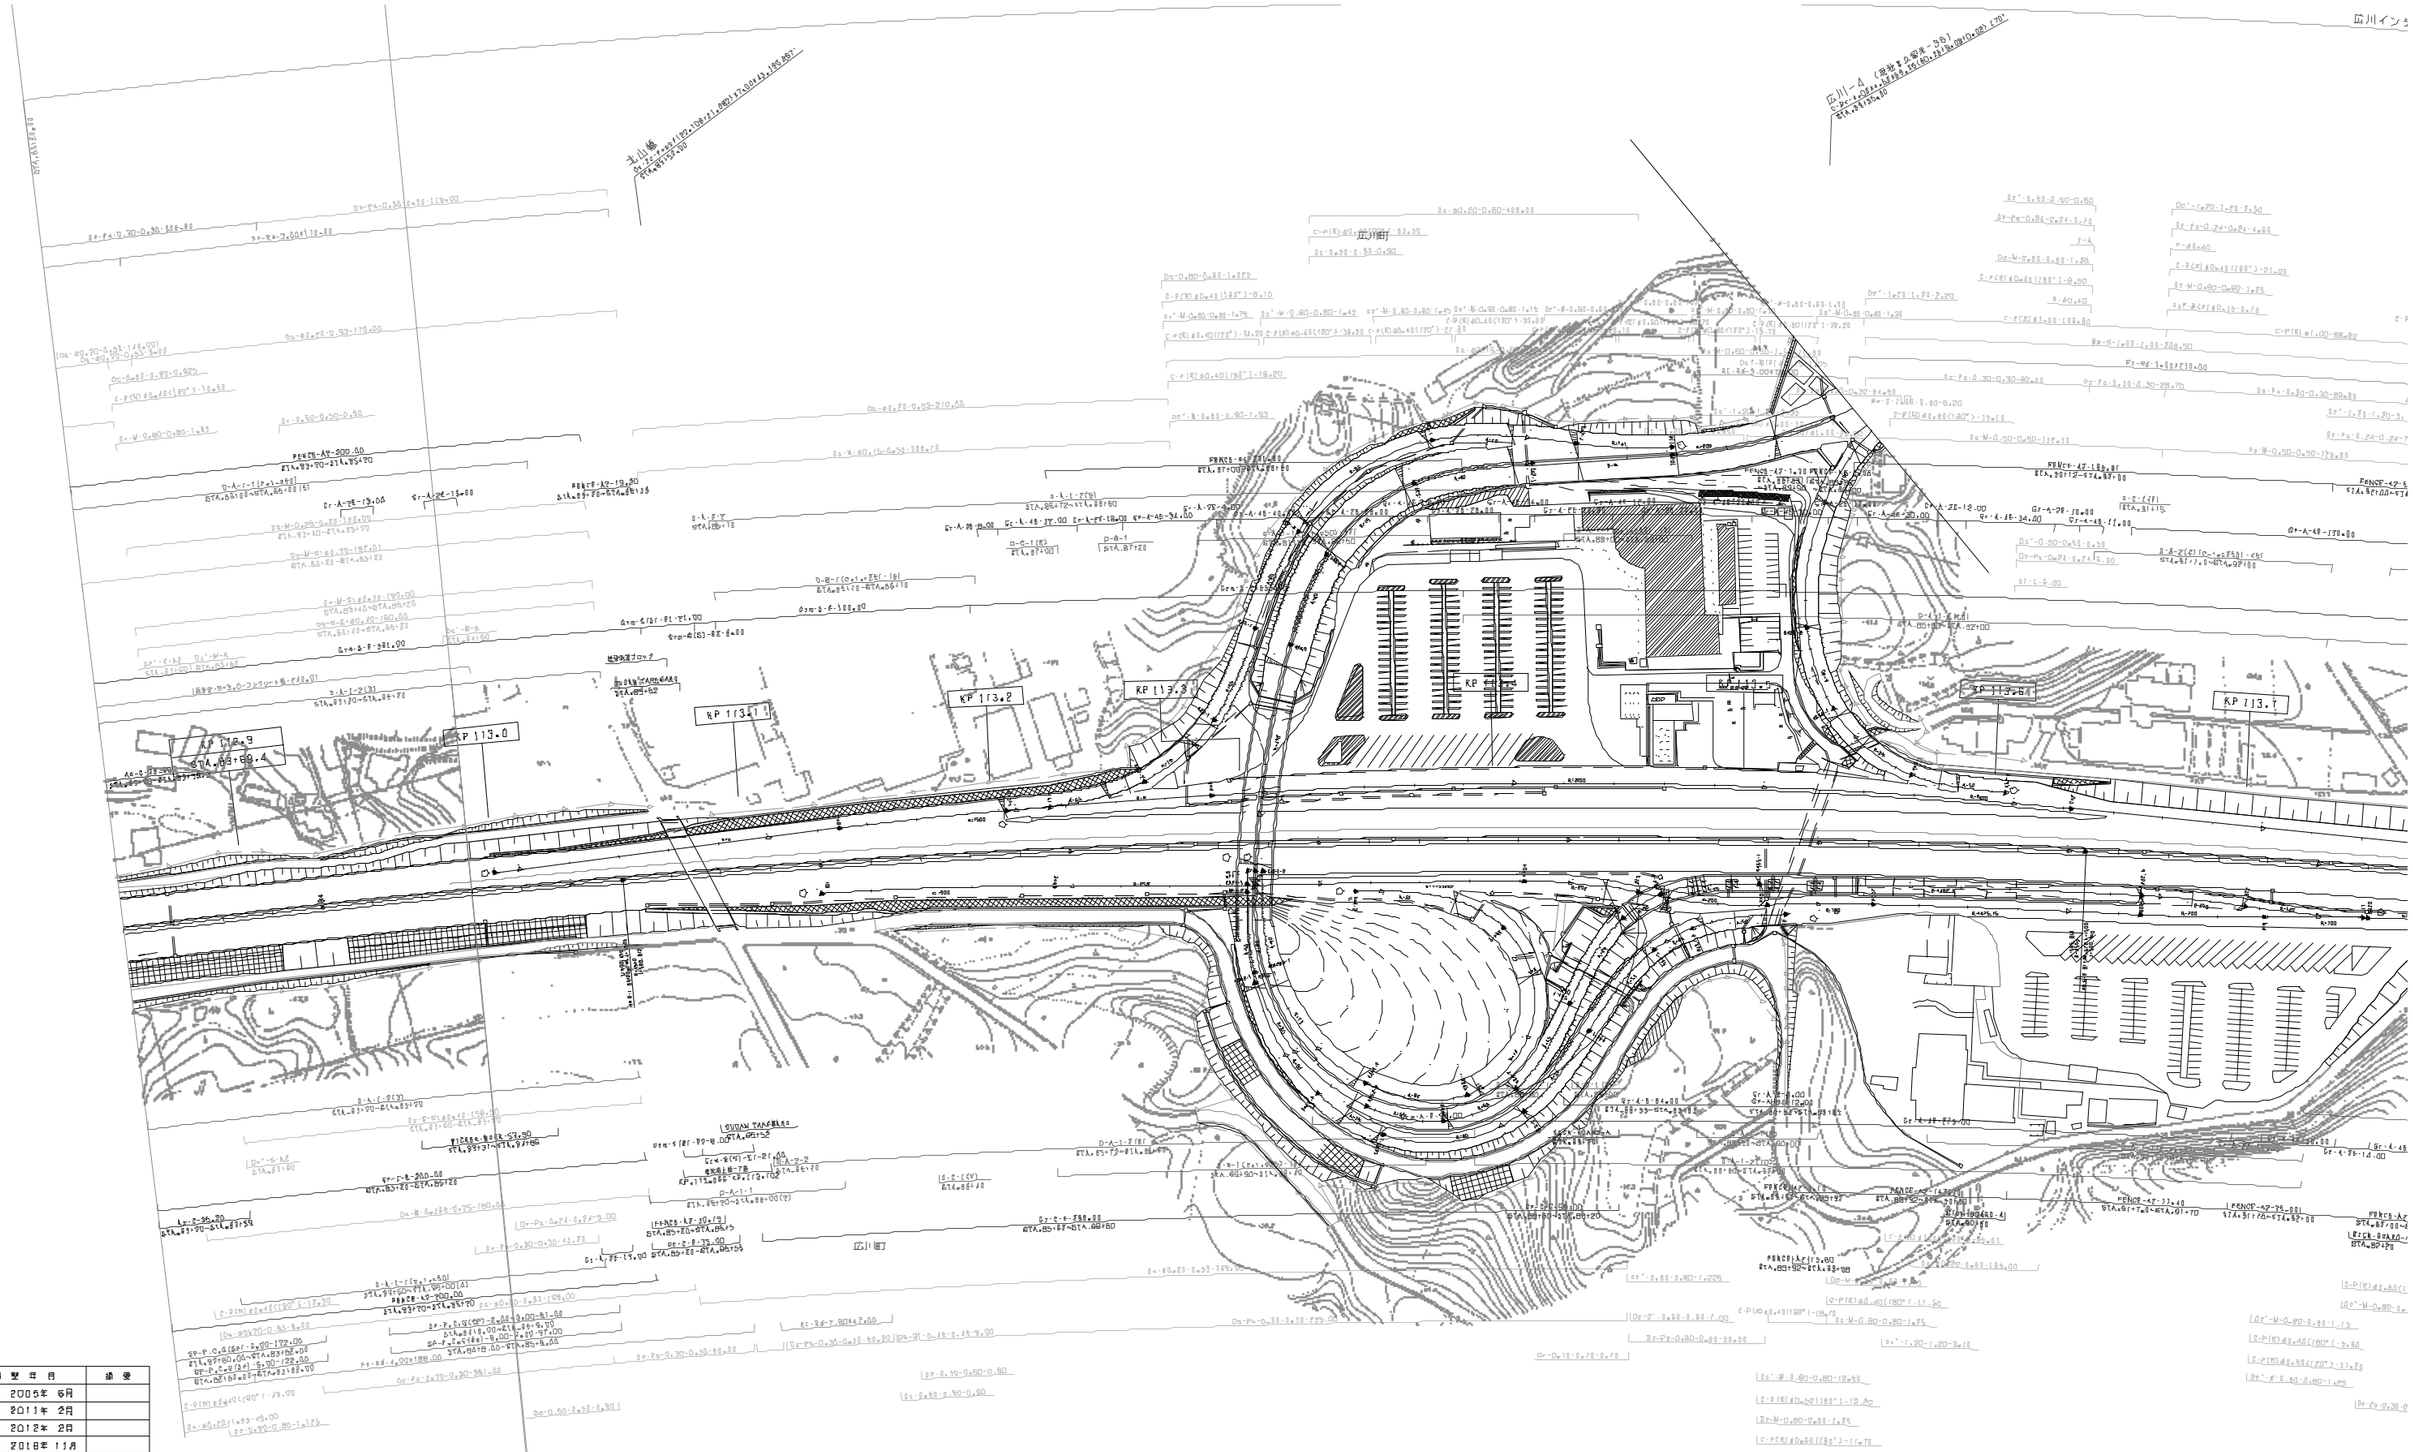

調整年月	摘要
第1回 2005年 6月	
第2回 2011年 2月	
第3回 2012年 2月	
第4回 2018年 11月	
第5回 2020年 5月	
第6回 2021年 7月	
第7回 2022年 6月	

九州縦貫自動車道鹿児島線 九州自動車道（広川～八女）			——
工種	管理用平面図		——
名称	広川IC KP.113.85～KP.114.09 STA.83+20～STA.95.60	縮尺 1/1000	1/1
西日本高速道路（株） 九州支社			

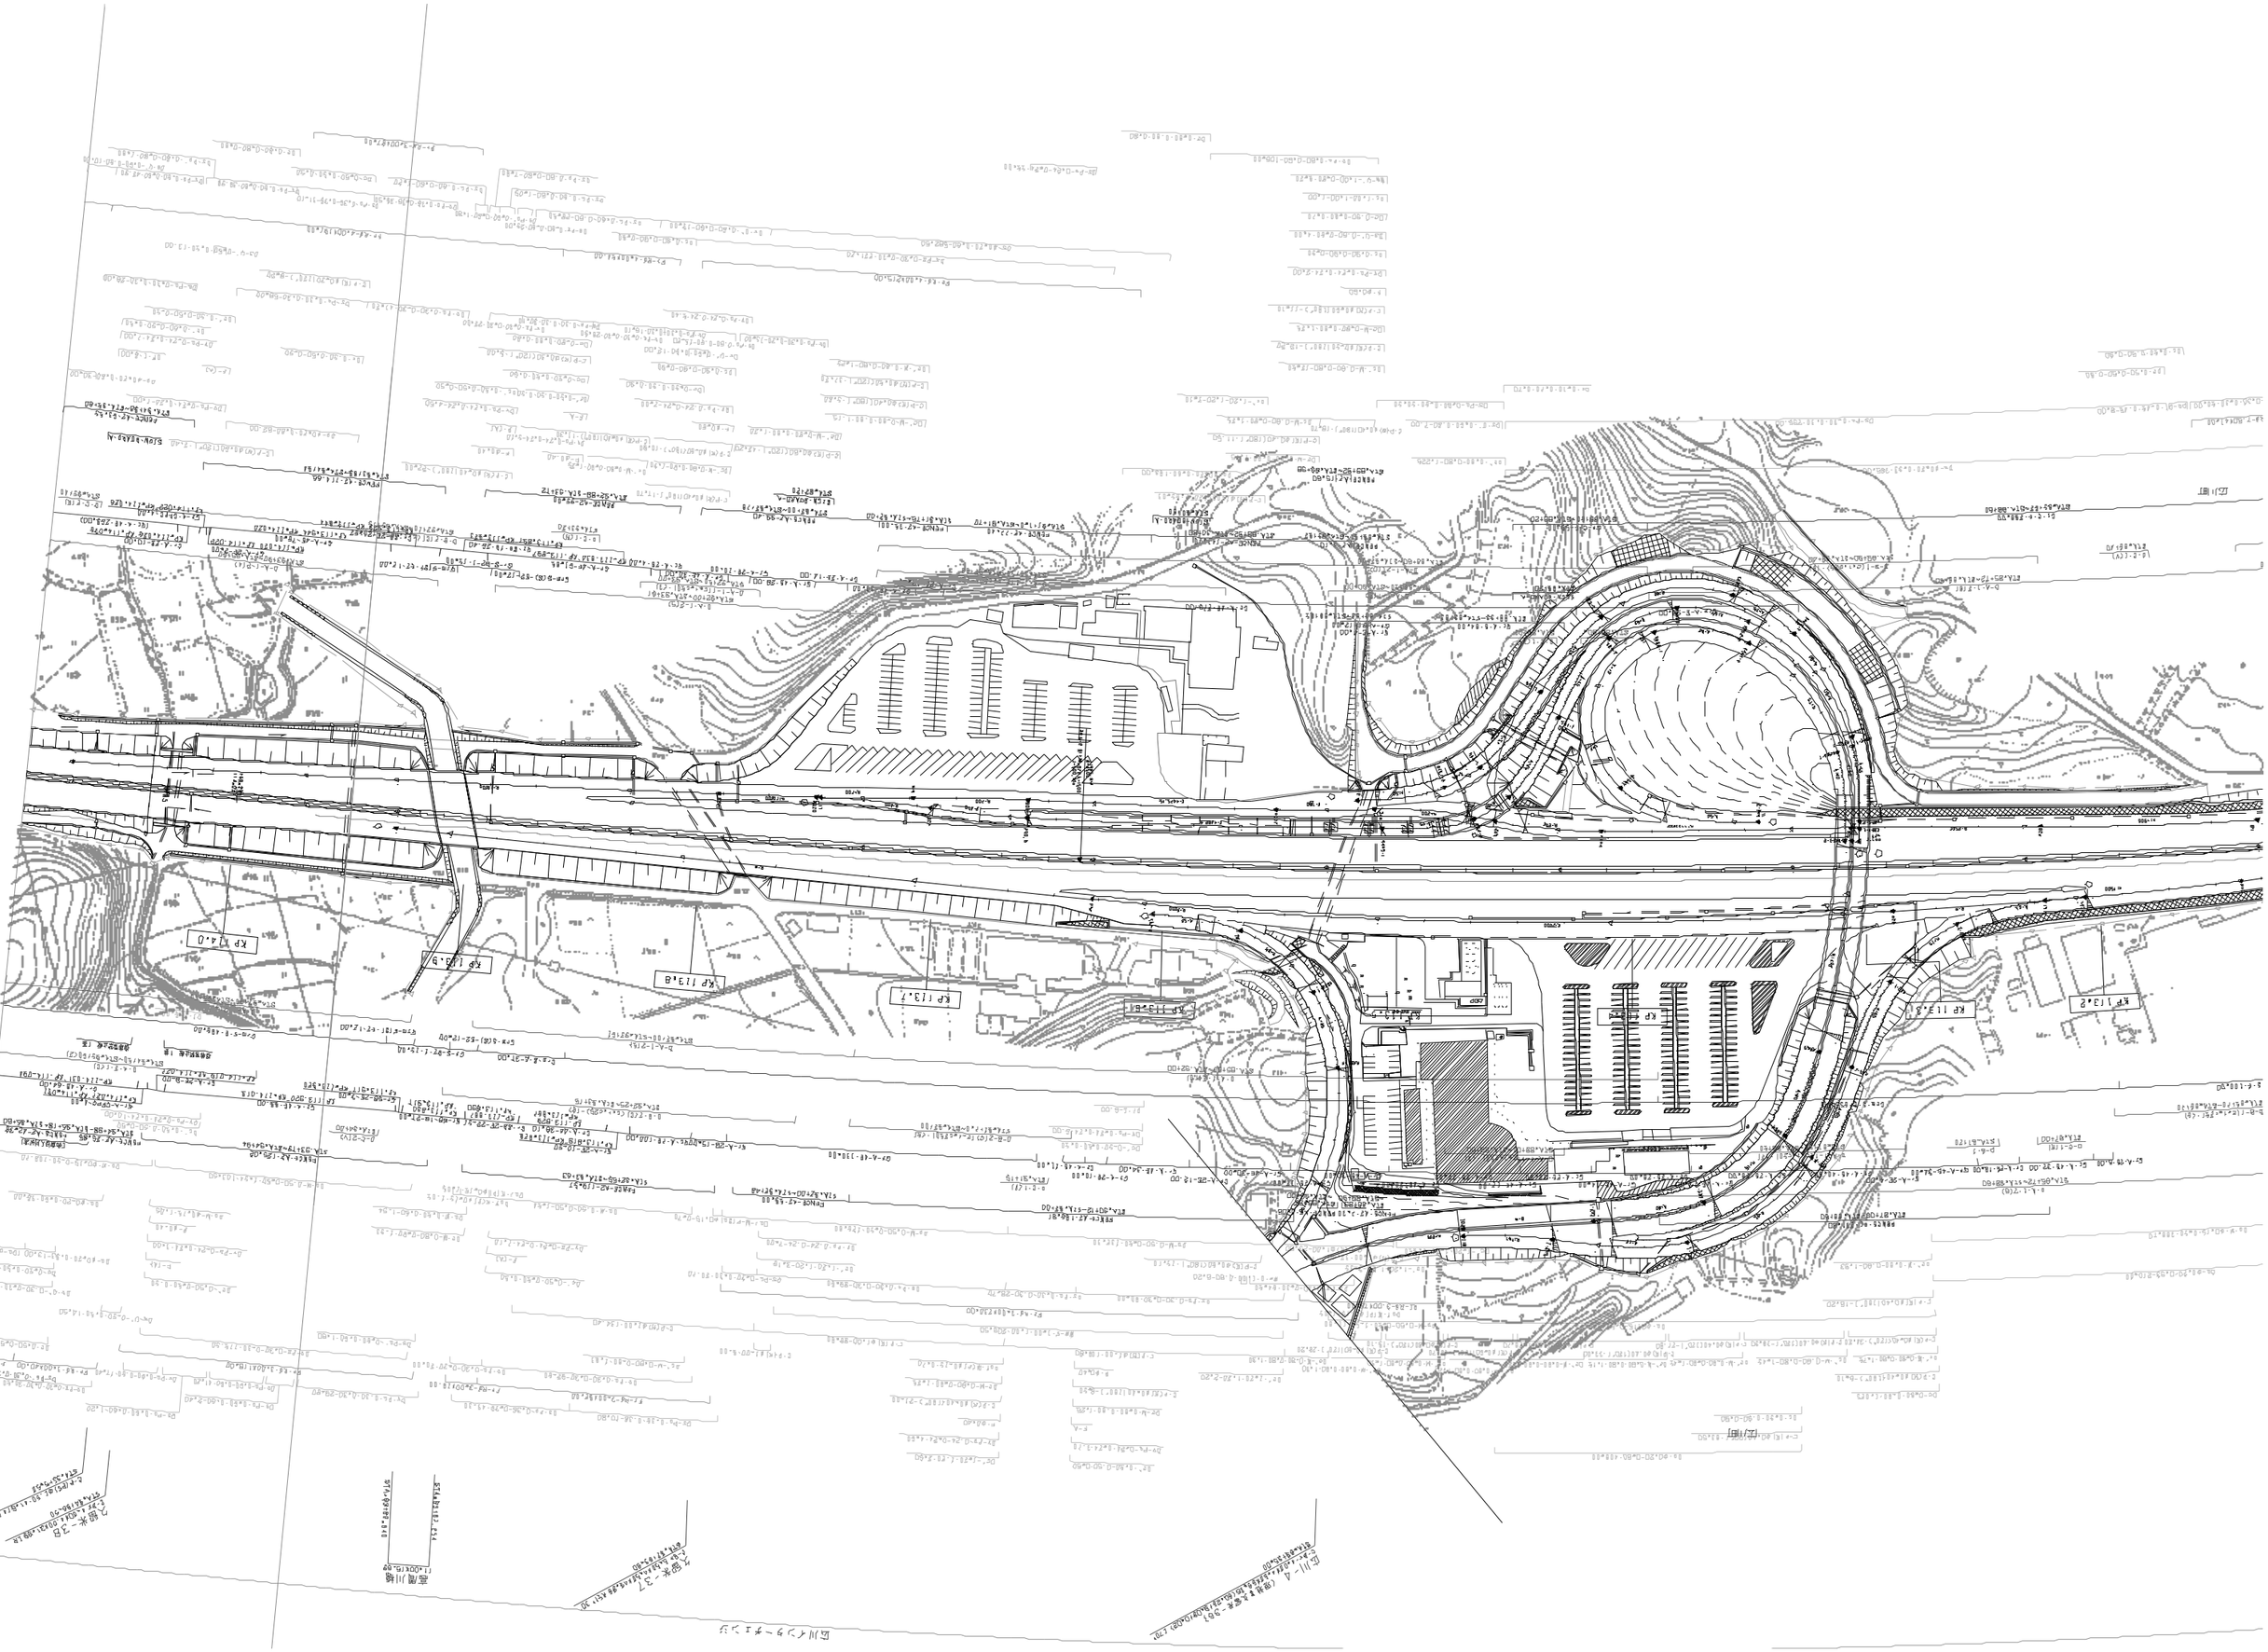
KP 114.0
KP 113.9
KP 113.8
KP 113.7
KP 113.6
KP 113.5
KP 113.4
KP 113.3
KP 113.2

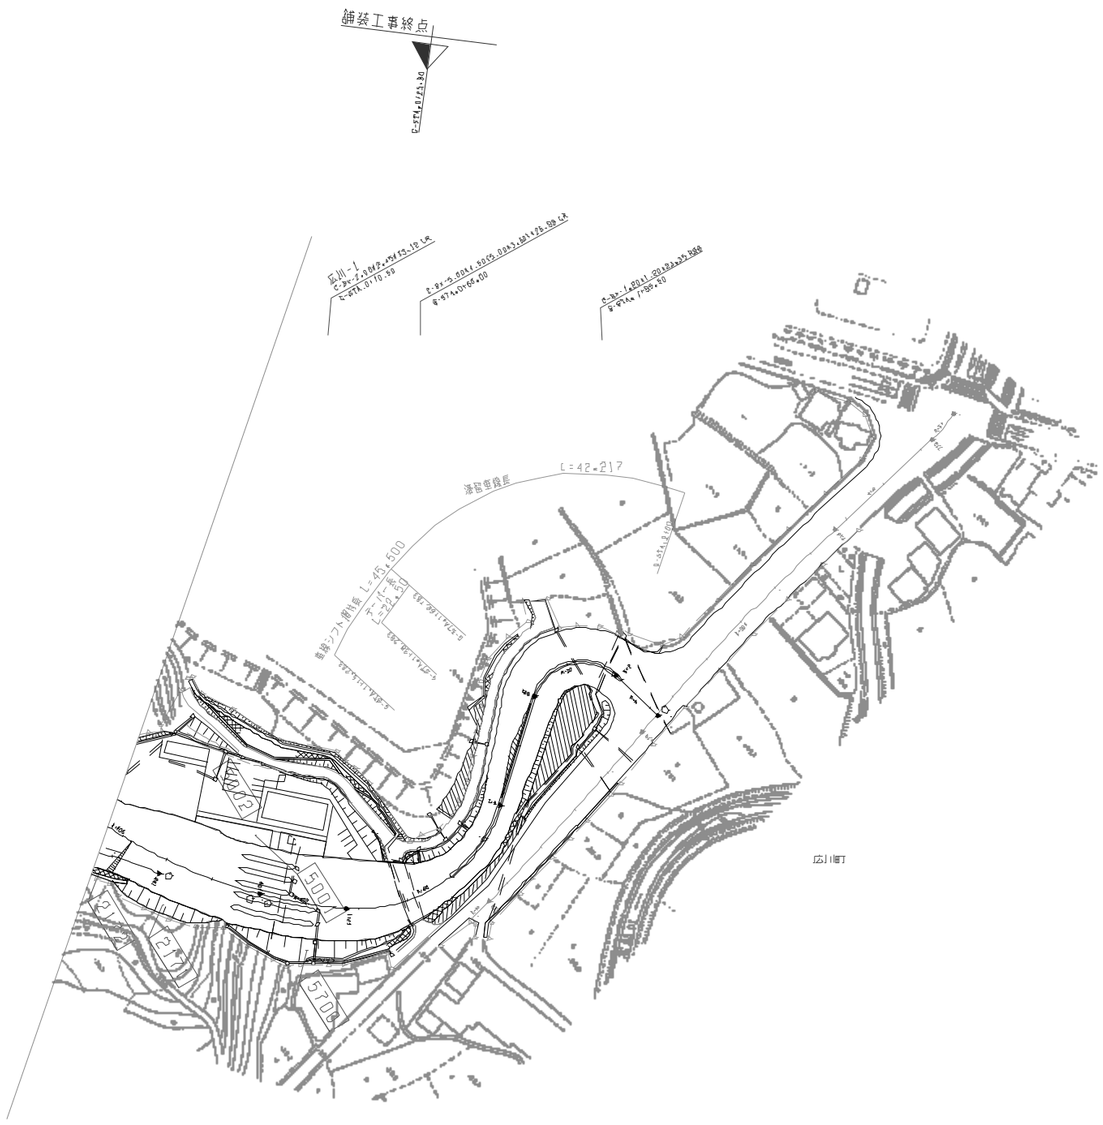

調整年月	摘要
第1回 2005年 6月	
第2回 2019年 7月	

九州縦貫自動車道鹿児島線 九州自動車道（広川～八女）			——
工種	管理用平面図		——
名称	広川[ひ(2) KP.]]2.85[～KP.[[4.09] STA.83+20～STA.95.60	縮尺 1/1000	2/7
西日本高速道路（株） 九州支社			

九州縦貫自動車道鹿児島線 九州自動車道（広川～八女）		——
工種	管理用平面図	——
名称	KP.114.091～KP.114.831 STA.95+60～STA.103+00	縮尺 1/1000
		3/7
西日本高速道路（株） 九州支社		

回転年月	摘要
第1回 2006年 1月	
第2回 2020年 5月	

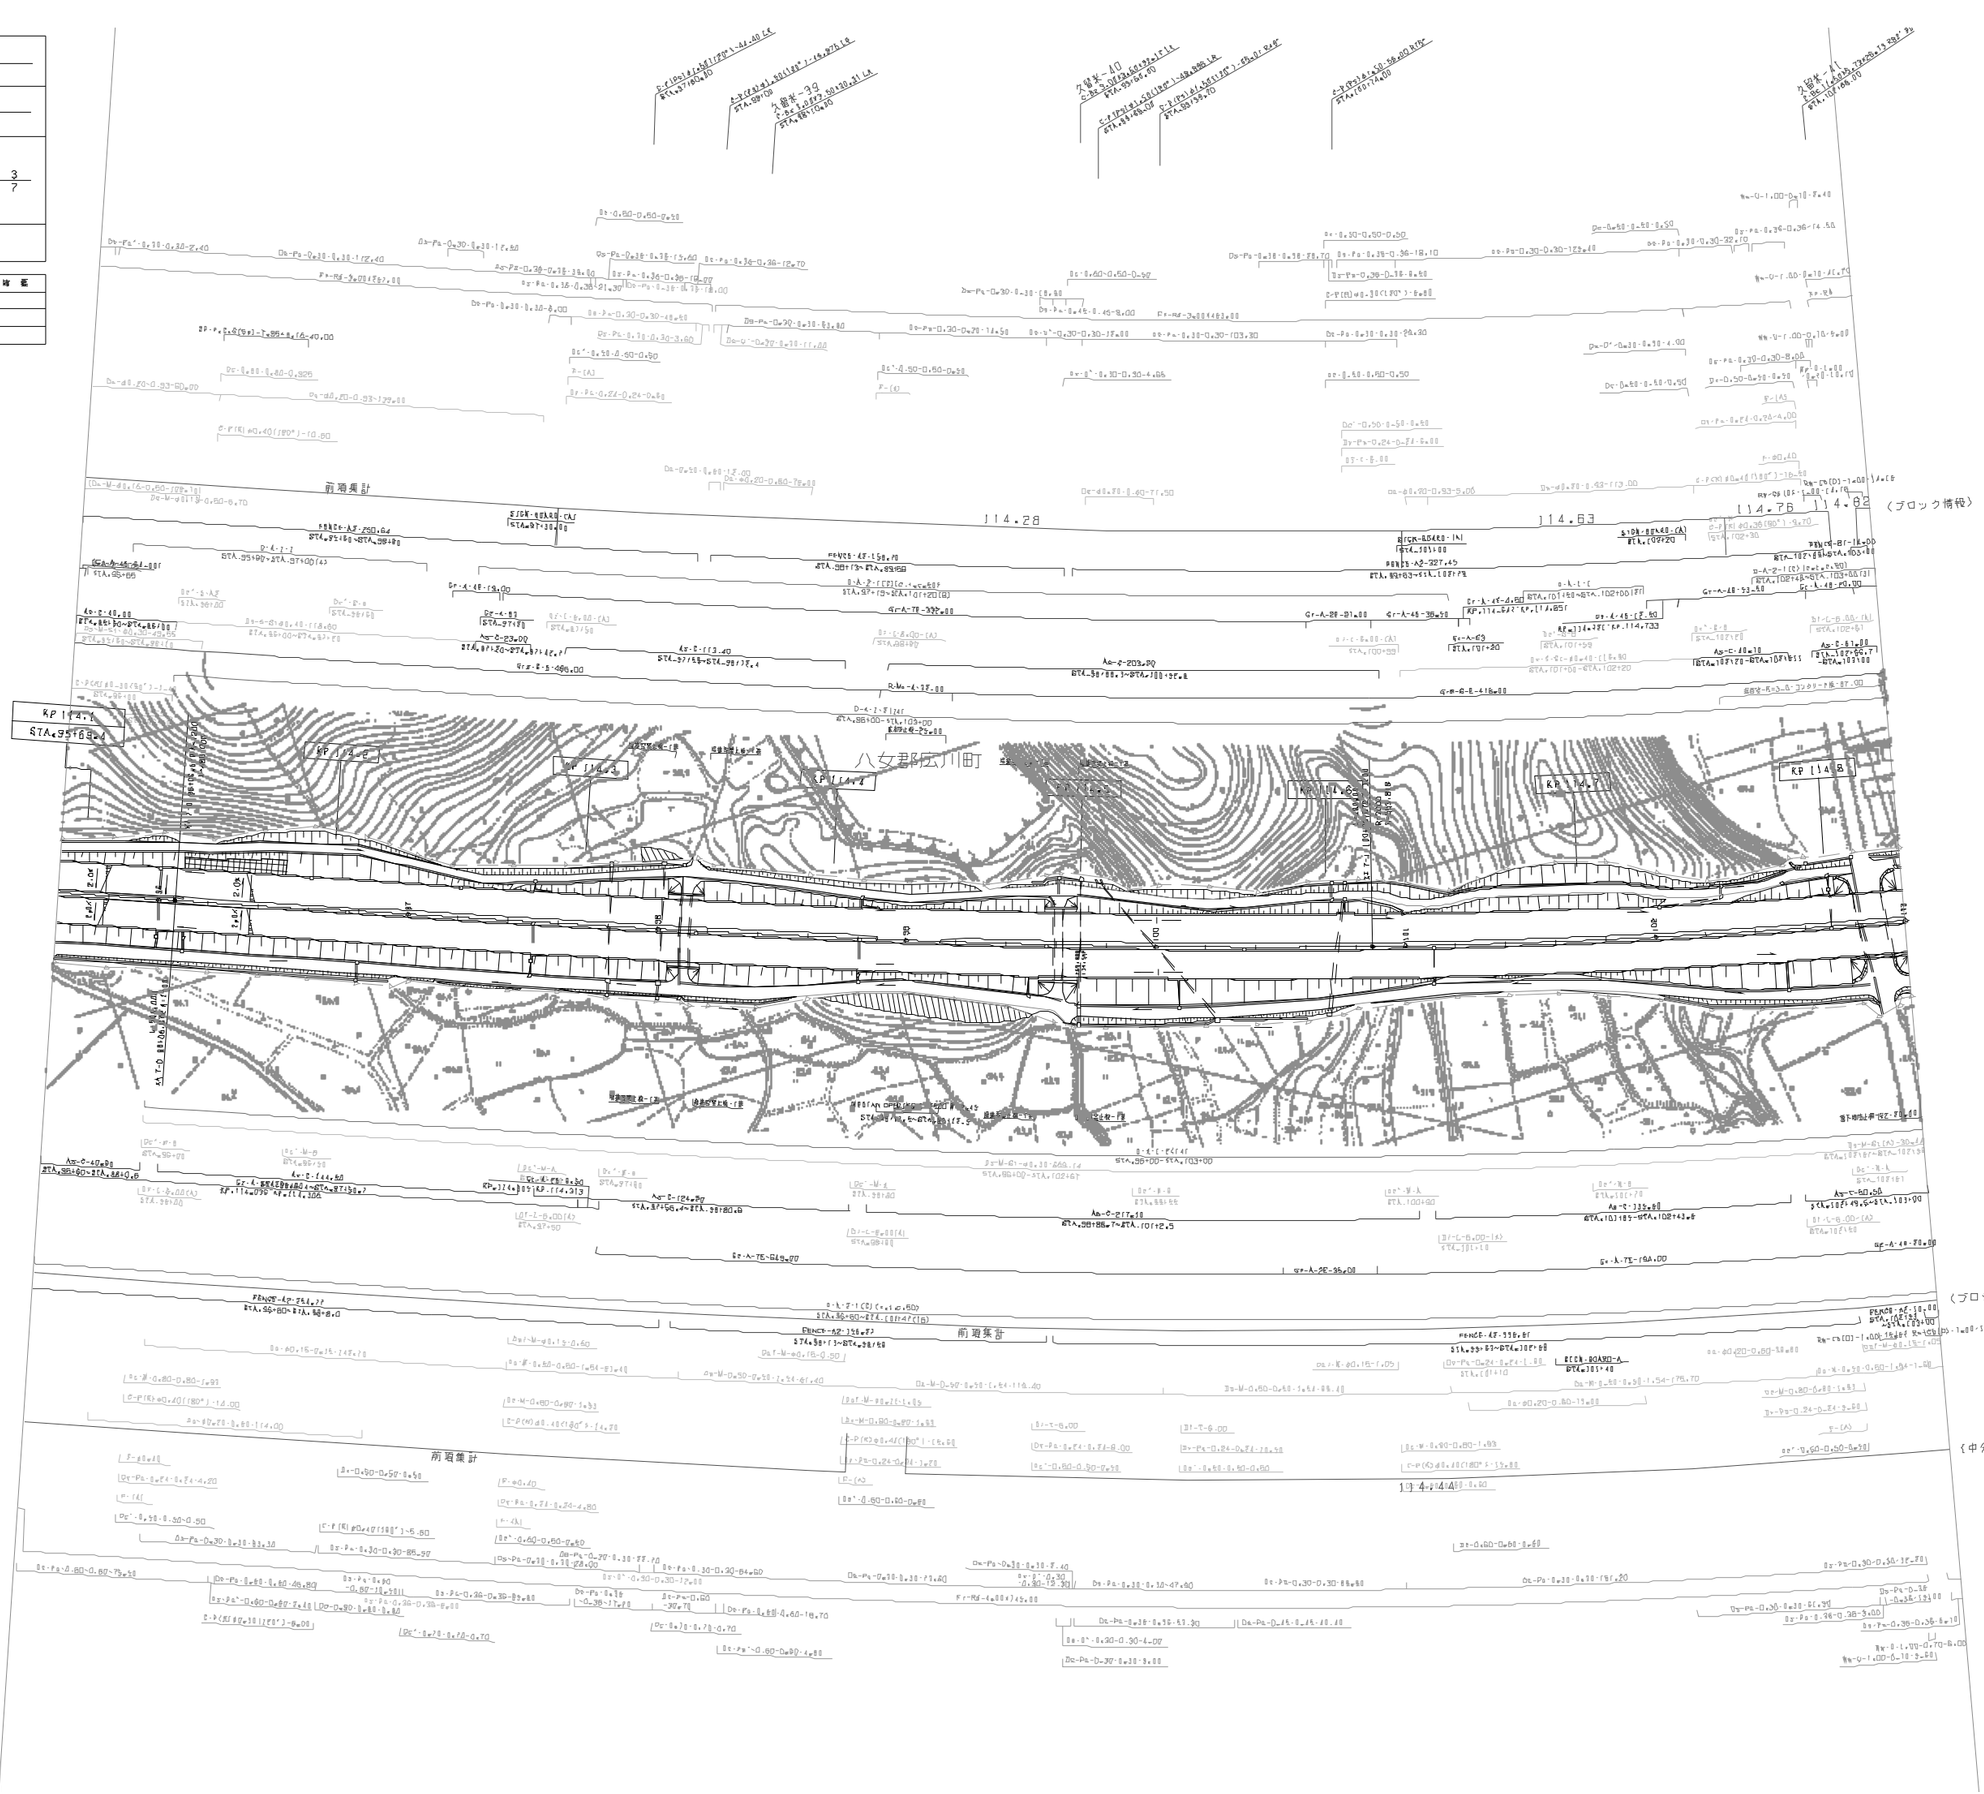

久留米舗装工事終点 | 八女舗装工事始点

広川工事終点 | 八女工事始点

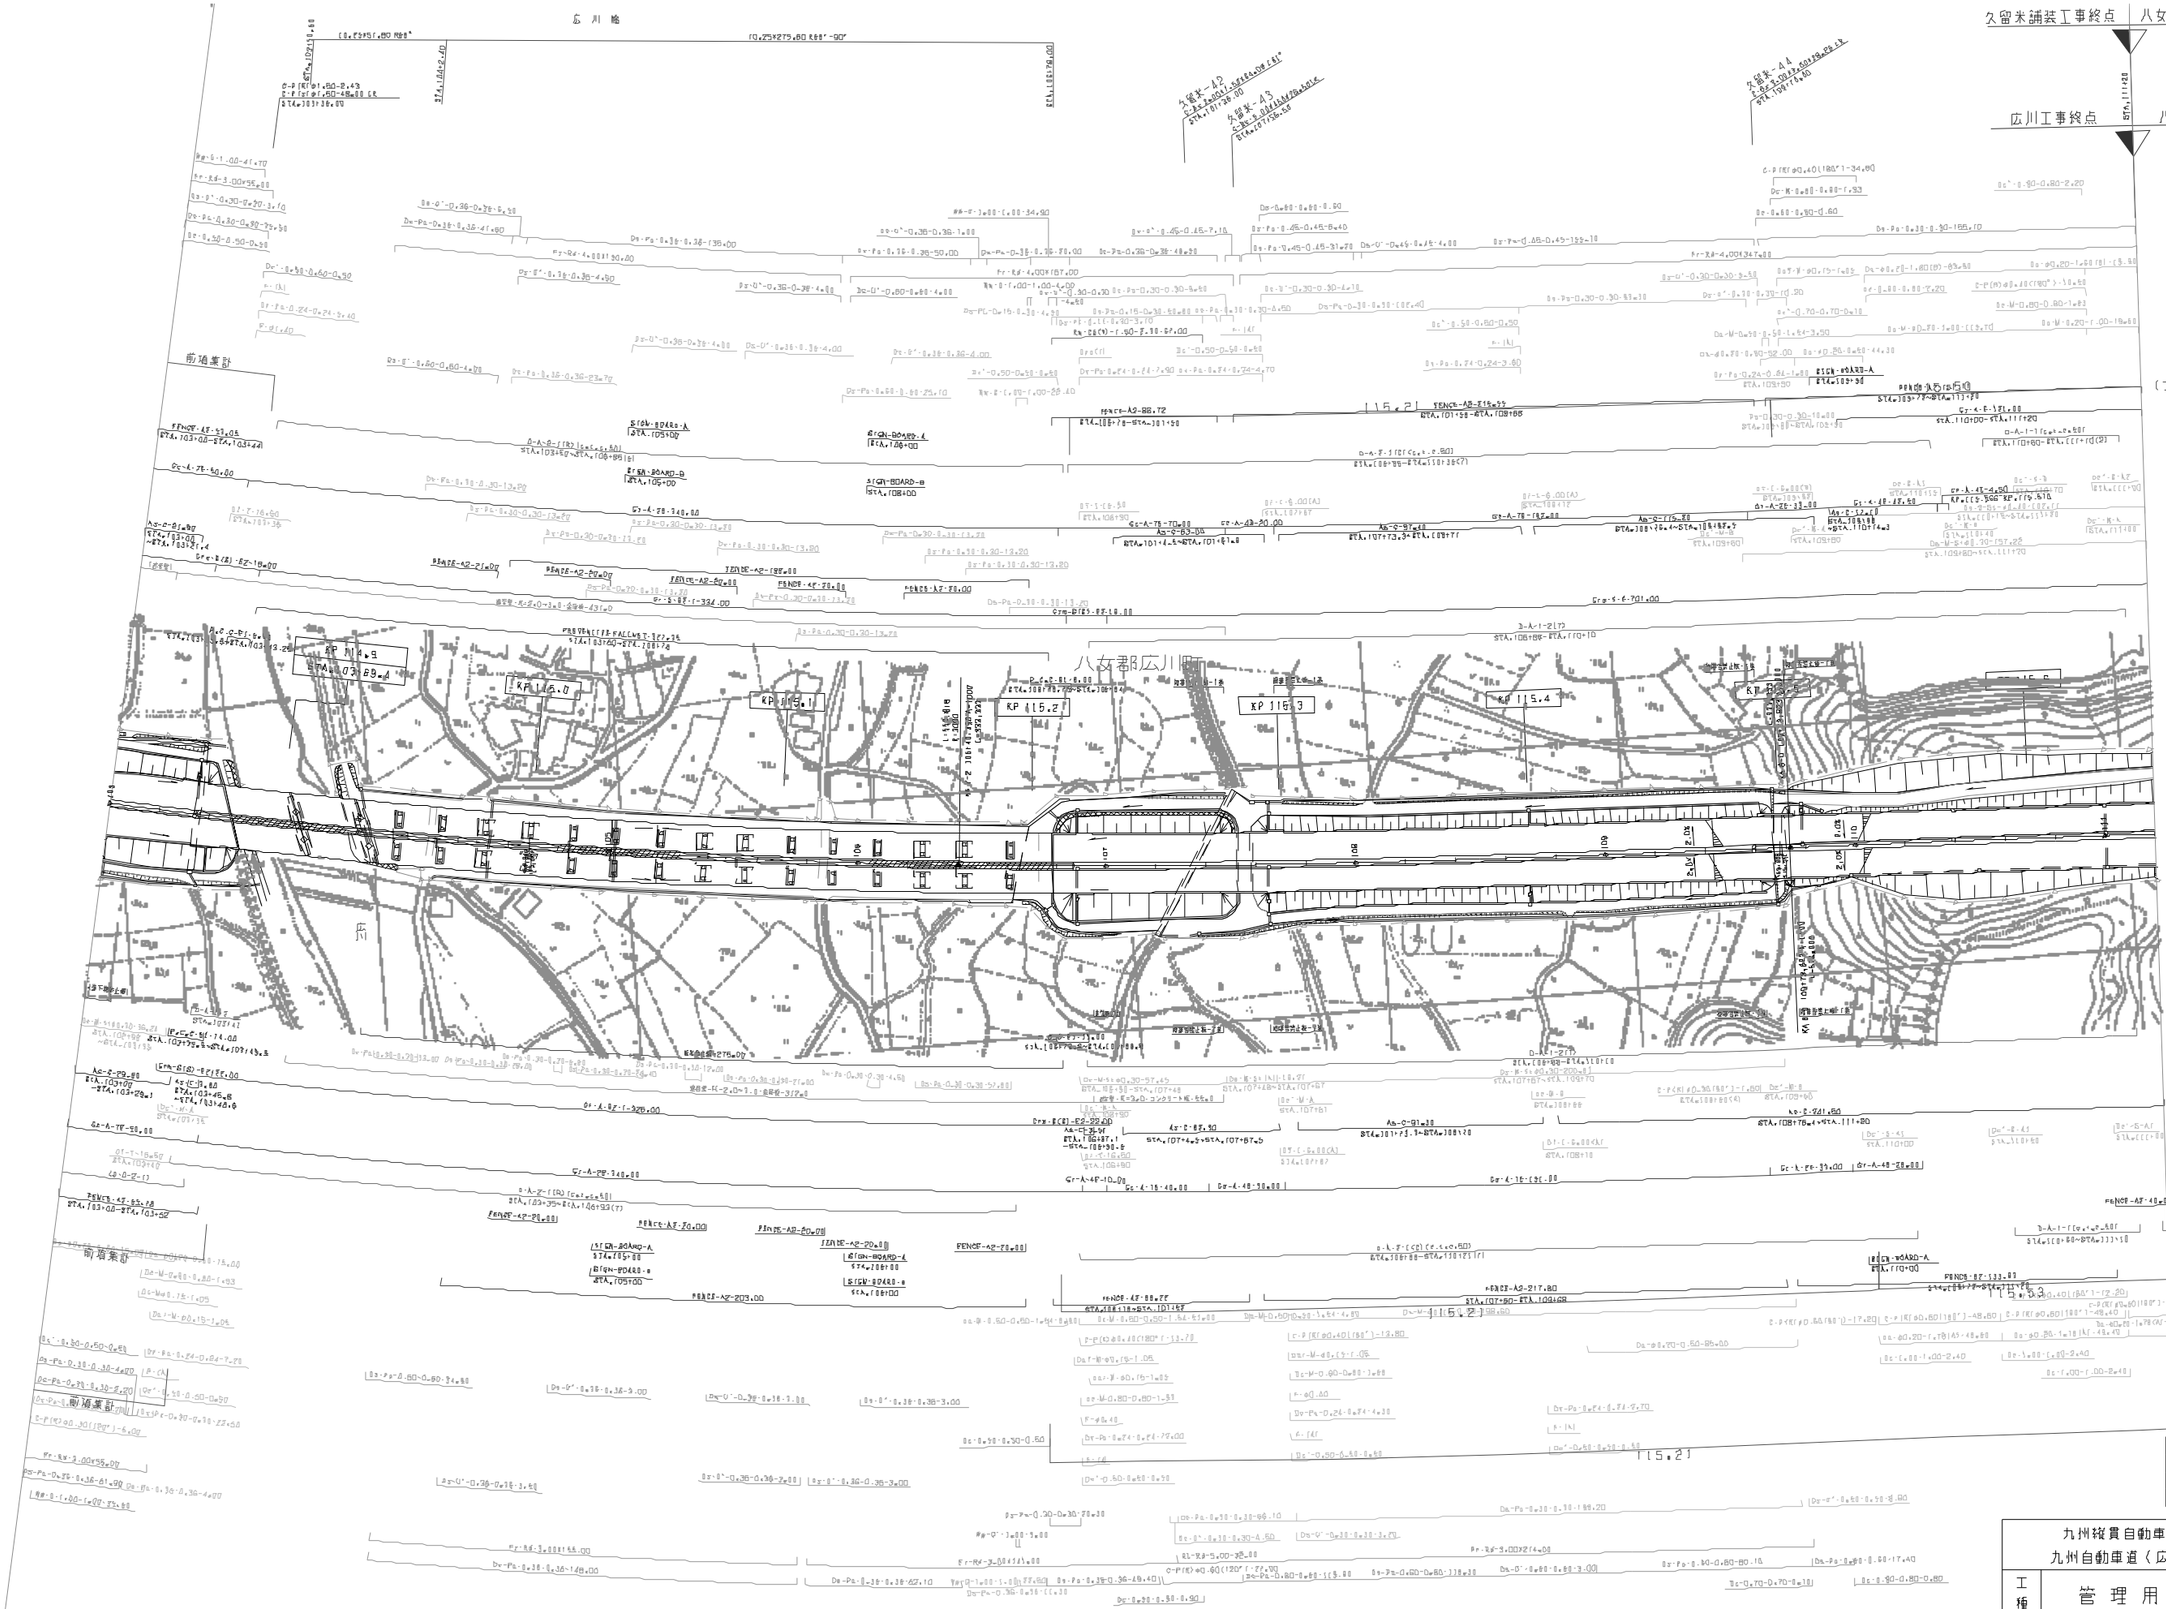

改 定 年 月	摘 要
第1回 2005年 6月	
第2回 2020年 5月	

九州縦貫自動車道鹿児島線 九州自動車道（広川～八女）		——
工種	管理用平面図	——
名称	KP.114.831～KP.115.651 STA.103+00～STA.111+20	縮尺 1/1000	4/7
西日本高速道路（株） 九州支社		

八女郡広川町

八女市

KP 115.8

KP 116.0

KP 116.2

KP 116.3

115.97

116.02

115.96

115.98

（ブロック情報）

（ブロック情報）

（中分）

改 定 年 月	摘 要
第1回 2005年 6月	
第2回 2020年 5月	
第3回 2021年 7月	

九州縦貫自動車道鹿児島線 九州自動車道（広川～八女）			——
工種	管理用平面図		——
名称	KP.115.851～KP.116.391 STA.111+20～STA.118+60	縮尺 1/1000	5/7
西日本高速道路（株） 九州支社			

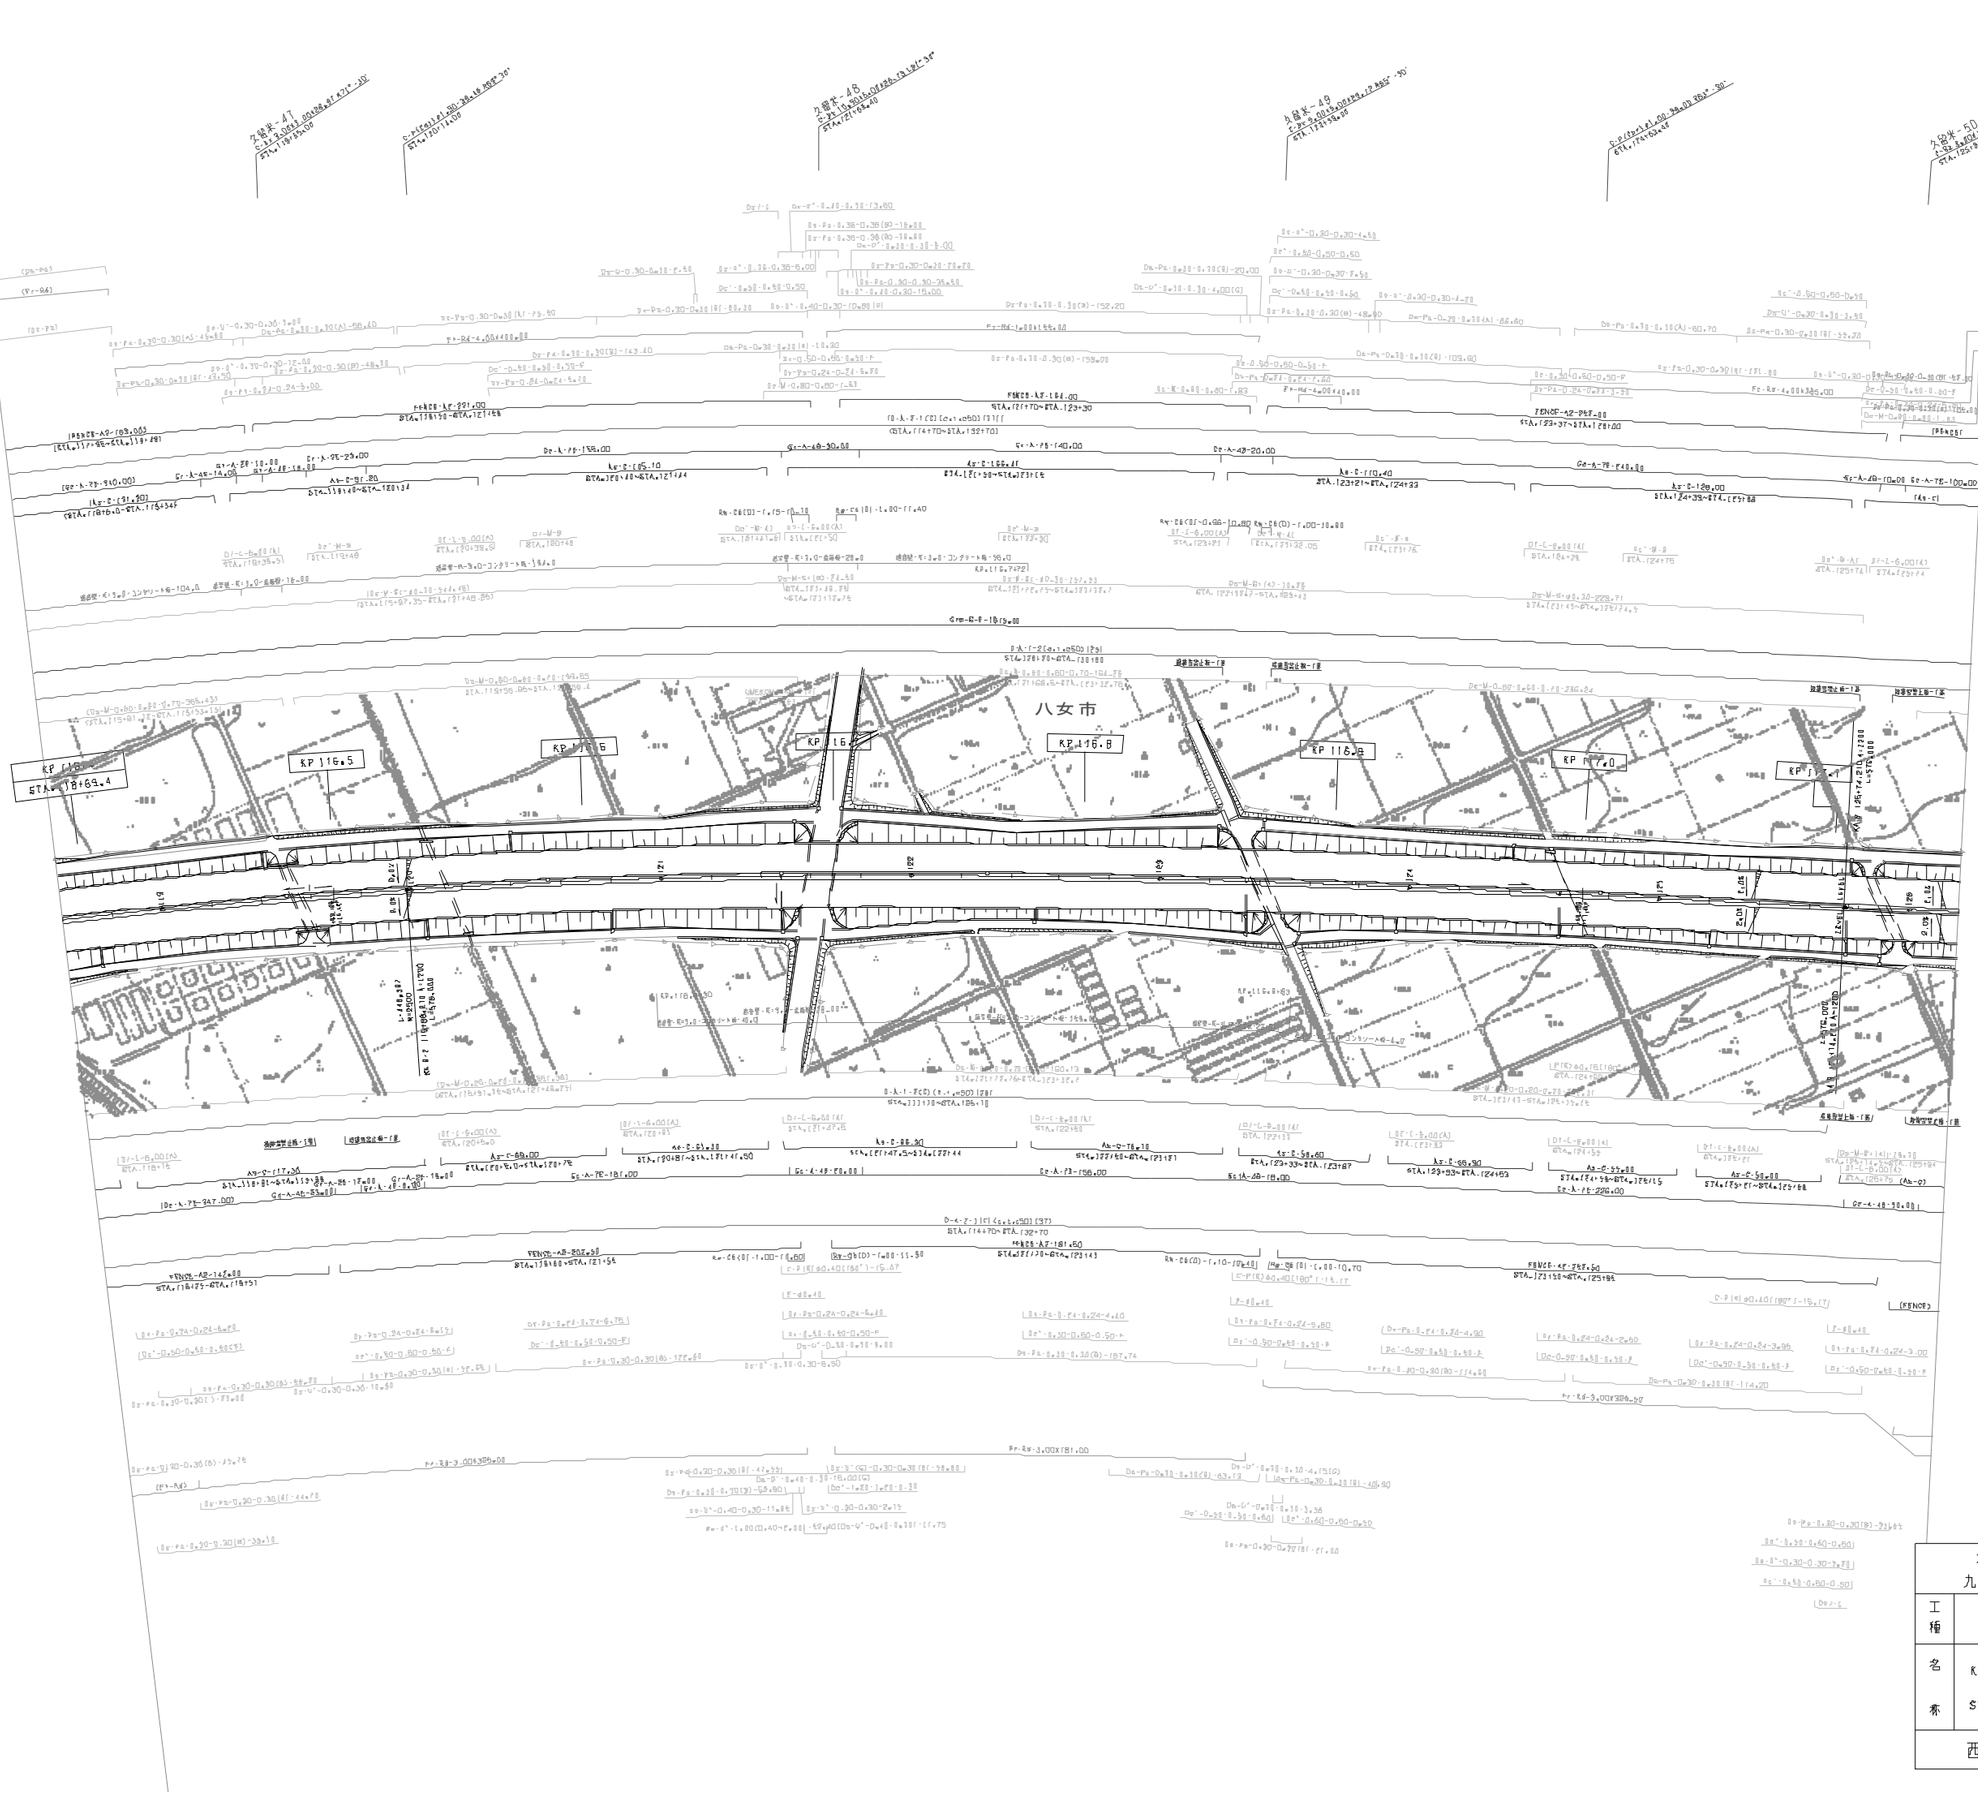

図 面 年 月	摘 要
第1回 2005年 6月	

九州縦貫自動車道鹿児島線 九州自動車道（広川～八女）			——
工種	管 理 用 平 面 図		——
名称	KP.116.391～KP.117.151 STA.118+60～STA.126+20	縮尺 1/1000	6/7
西日本高速道路（株） 九州支社			

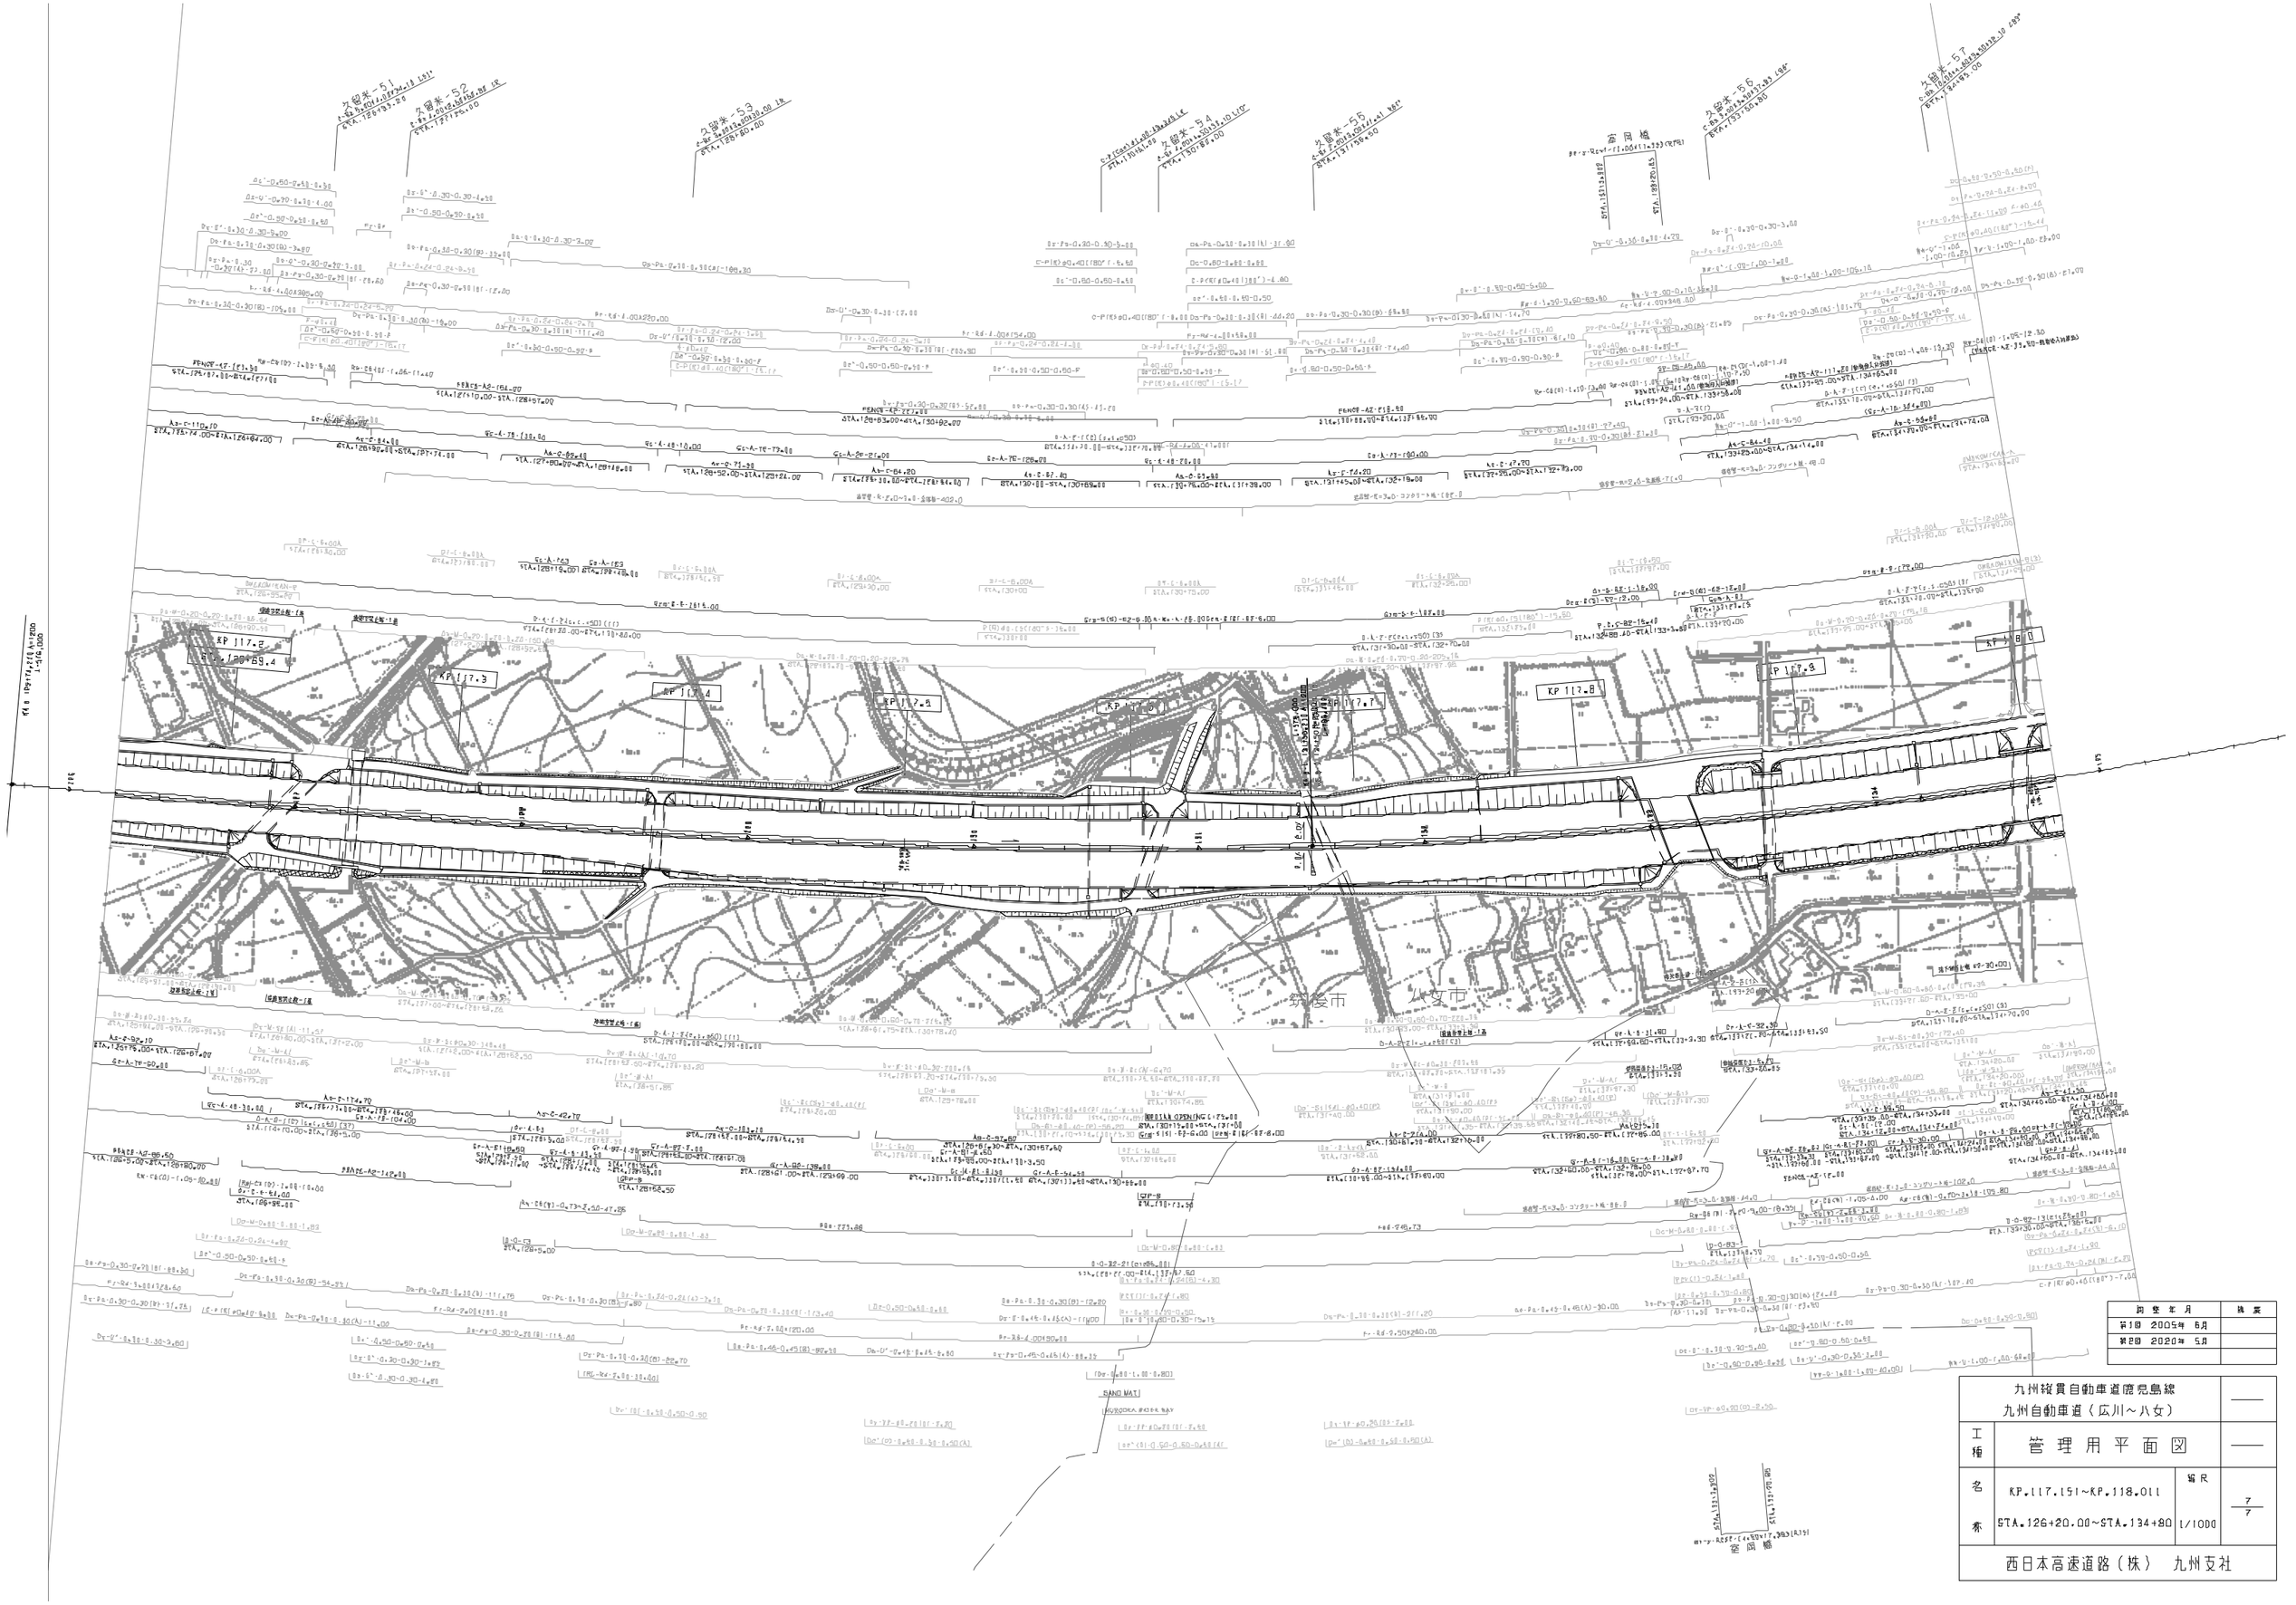

改 定 年 月	摘 要
第1回 2005年 6月	
第2回 2020年 5月	

九州縦貫自動車道鹿児島線 九州自動車道（広川～八女）			——
工種	管理用平面図		——
名称	KP.117.151～KP.118.011 STA.126+20.00～STA.134+80	縮尺 1/1000	7/7
西日本高速道路（株） 九州支社			

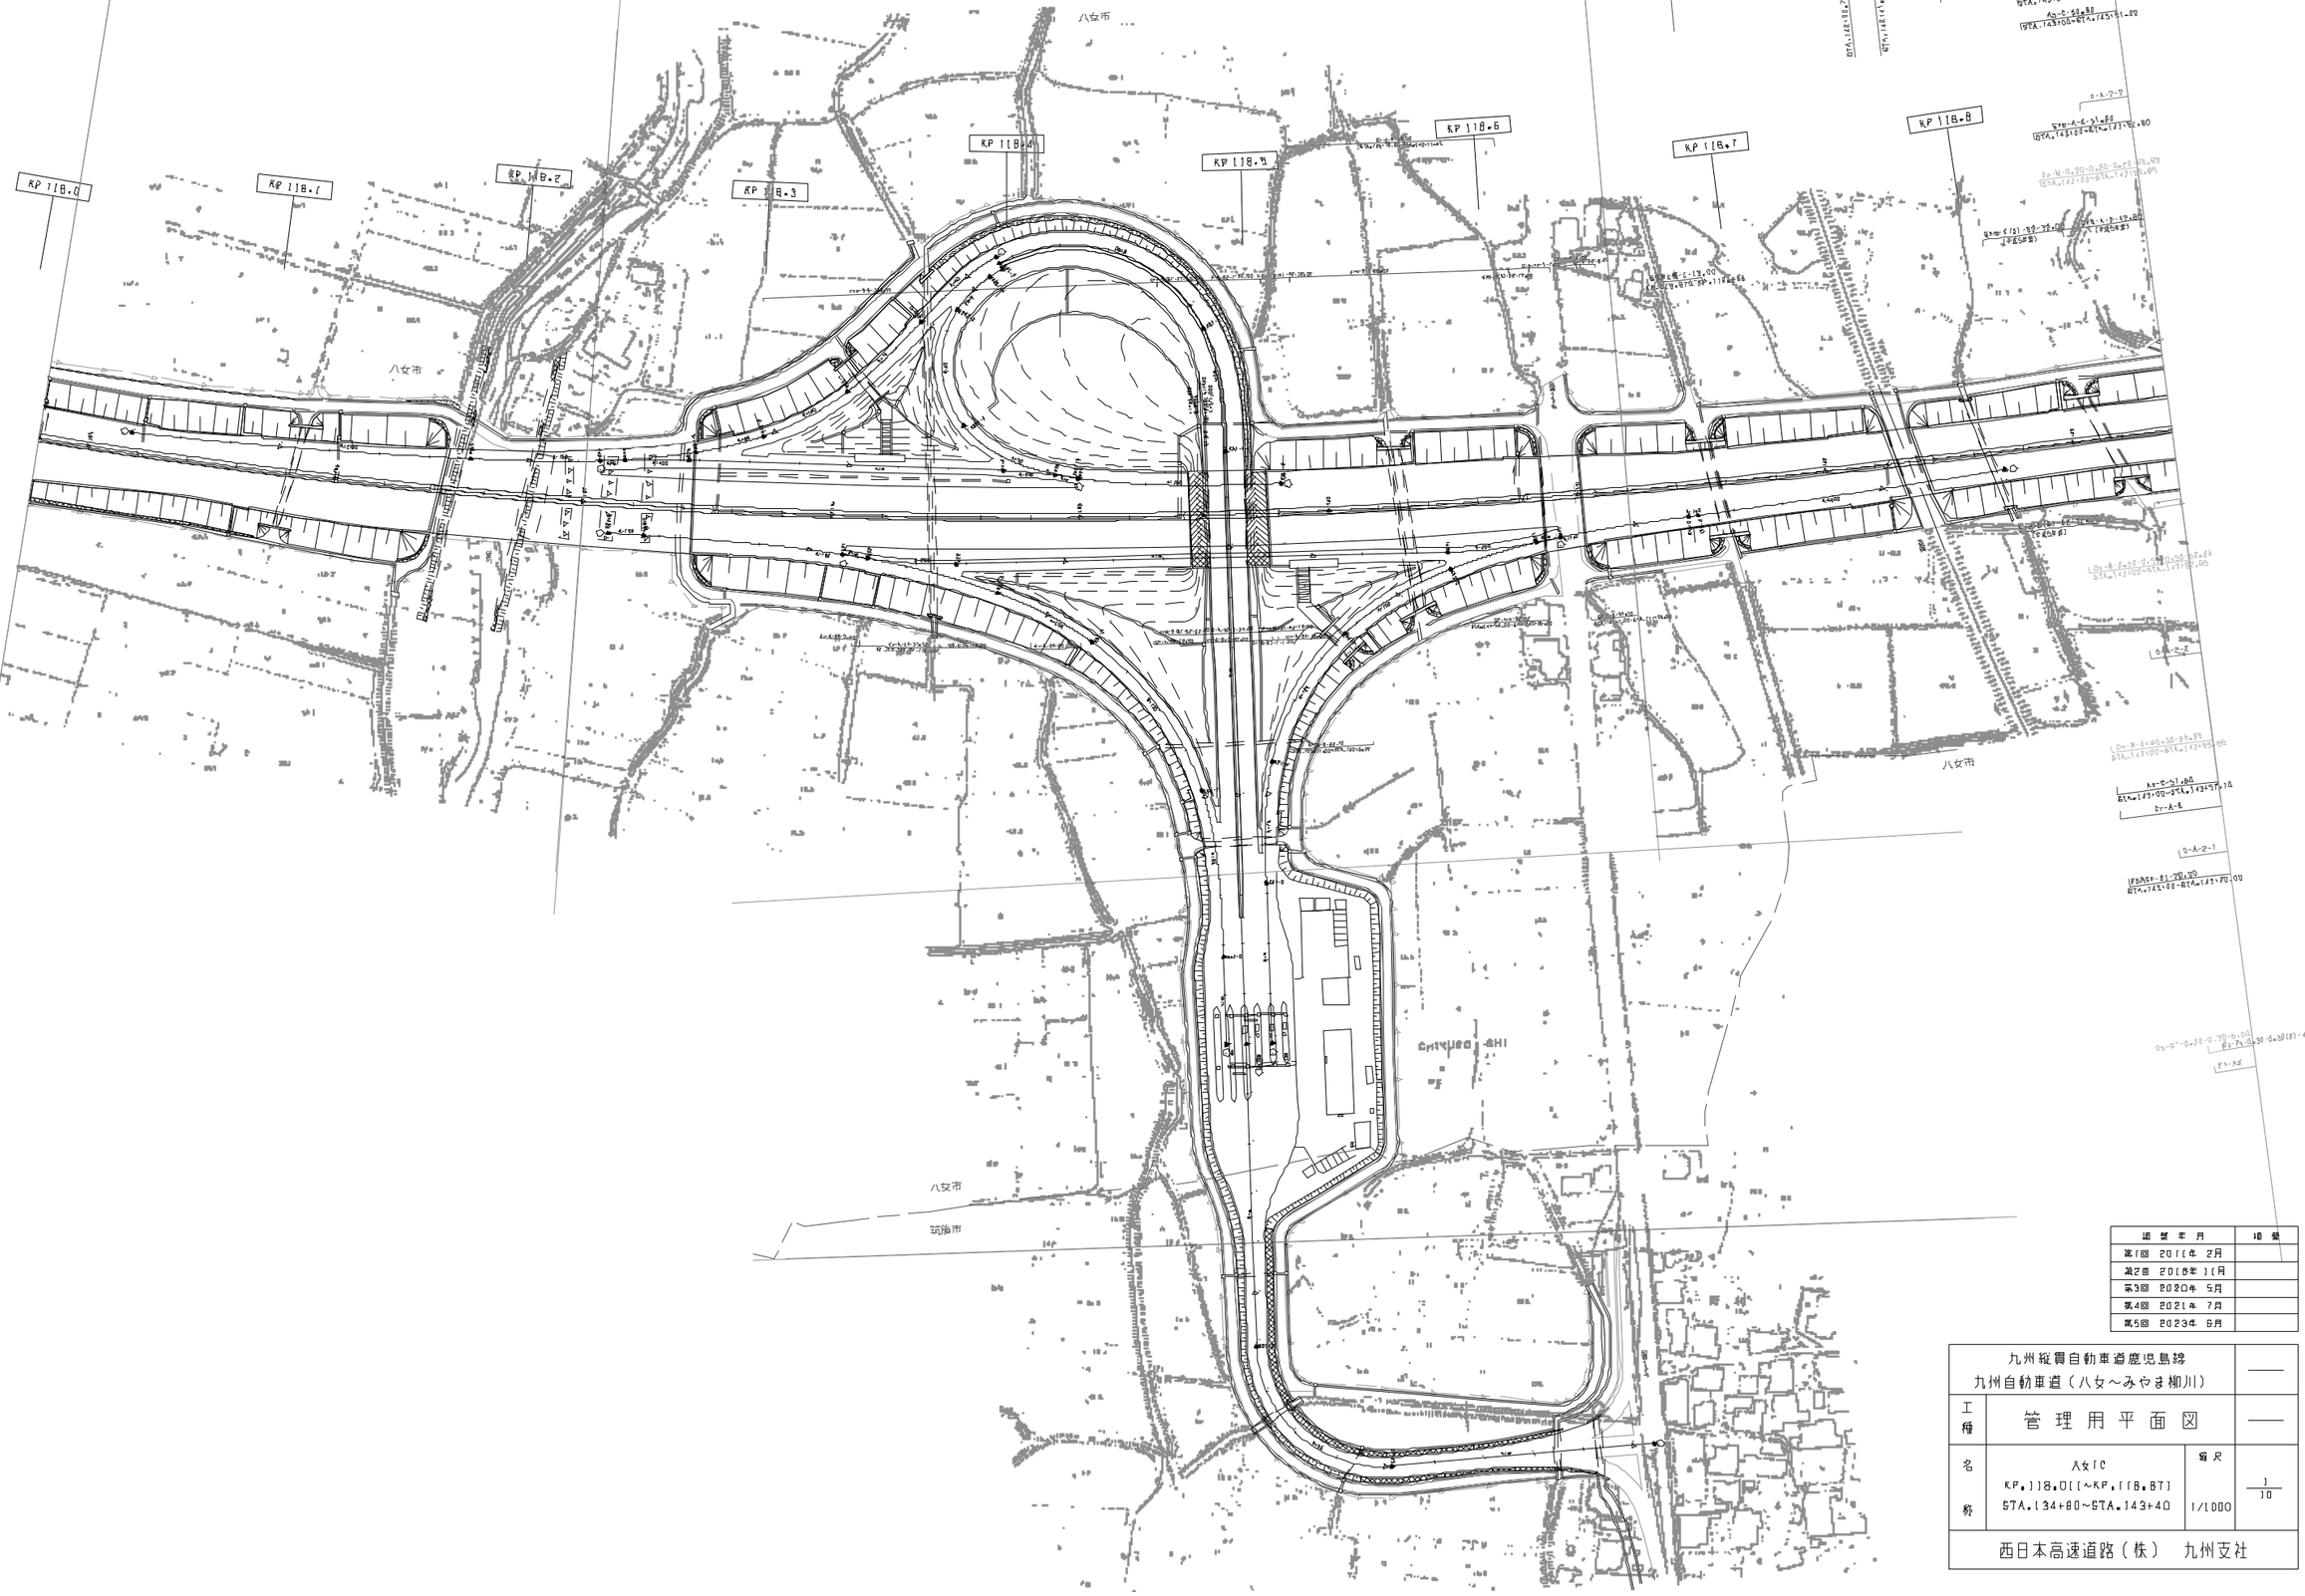

調査年月	摘要
第1回 2011年 2月	
第2回 2018年 11月	
第3回 2020年 5月	
第4回 2021年 7月	
第5回 2023年 6月	

九州縦貫自動車道鹿児島線 九州自動車道（八女～みやま柳川）			——
工種	管理用平面図		——
西日本高速道路（株） 九州支社			

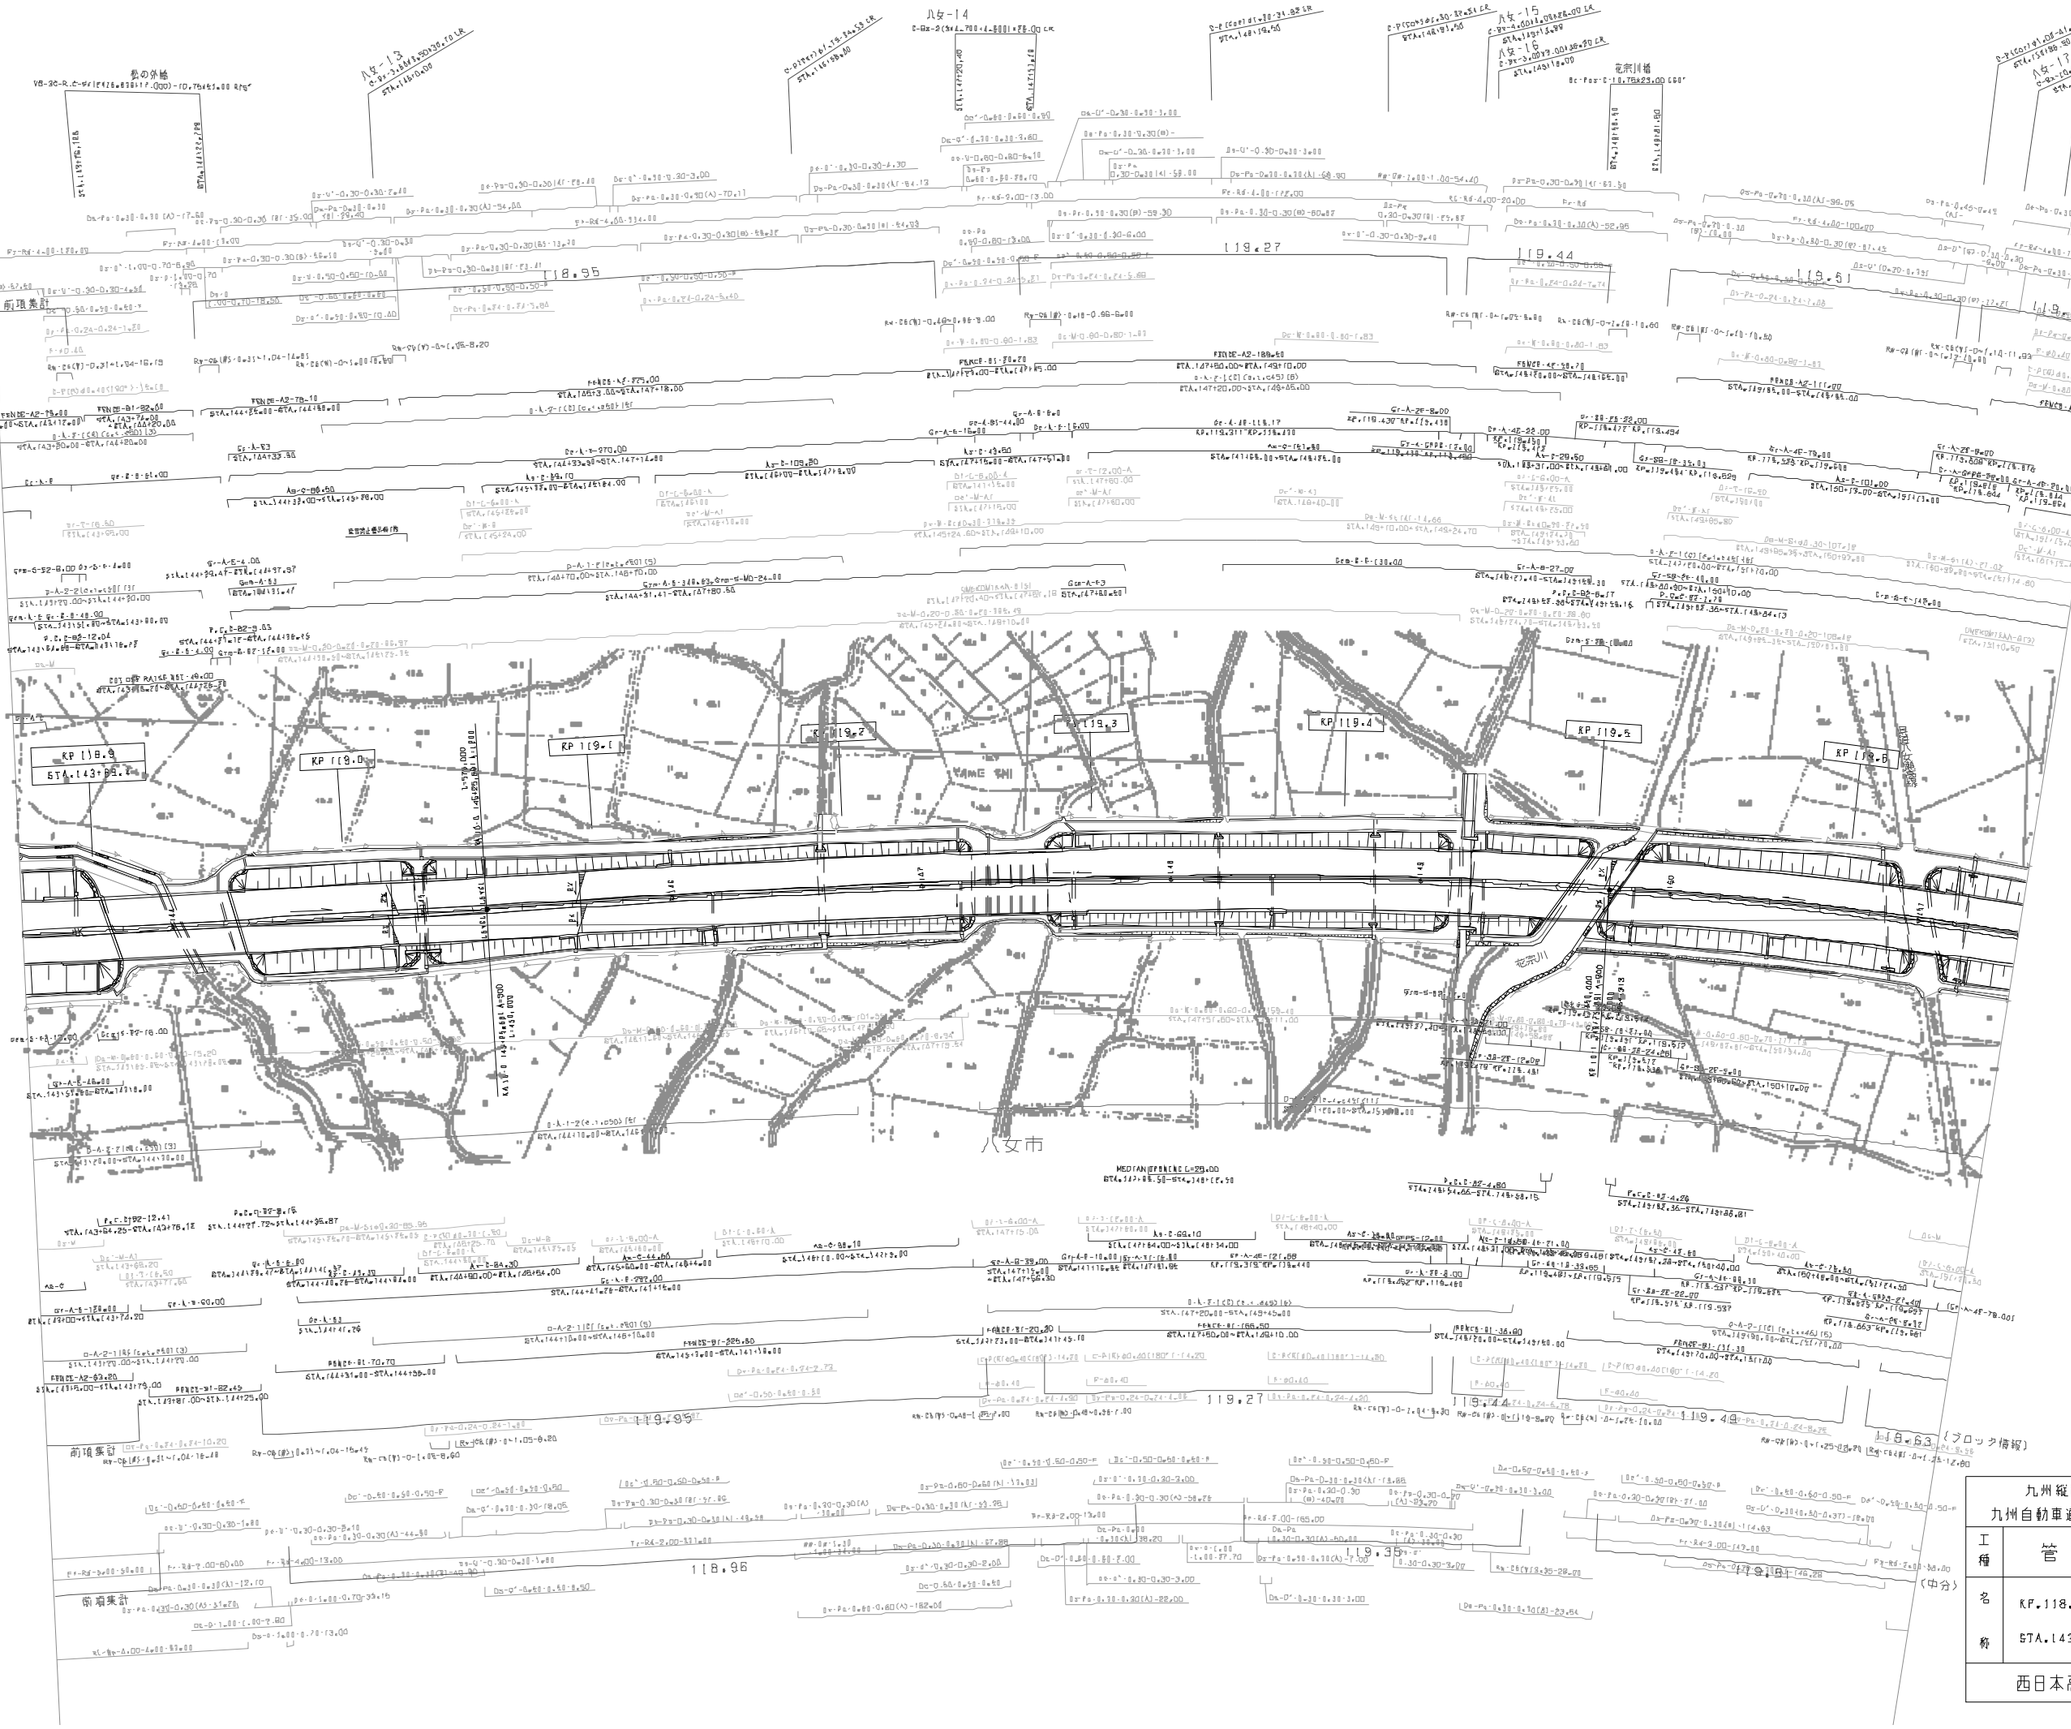

訂整年月	摘要
第1回 2011年 2月	
第2回 2020年 5月	

九州縦貫自動車道鹿児島線 九州自動車道（八女～みやま柳川）			——
工種	管理用平面図		——
名称	KP.118.871～KP.119.651 STA.143+40～STA.151+20	縮尺 1/1000	2 10
西日本高速道路（株） 九州支社			

八女-18

八女-19

八女-20

八女-21

八女-22

119.77

120.05

120.35

119.78

120.05

120.35

119.74

（ブロック情報）

（ブロック情報）

（中分）

八女市

筑後市

KP 119.8

KP 119.93

KP 120.0

KP 120.1

KP 120.2

KP 120.3

KP 120.4

訂整年月	摘要
第1回 2011年 7月	
第2回 2020年 5月	

九州縦貫自動車道鹿児島線 九州自動車道（八女～みやま柳川）			——
工種	管理用平面図		——
名称	KP.119.67l～KP.120.481 STA.151+40～STA.159+60	縮尺 1/1000	3/10
西日本高速道路（株） 九州支社			

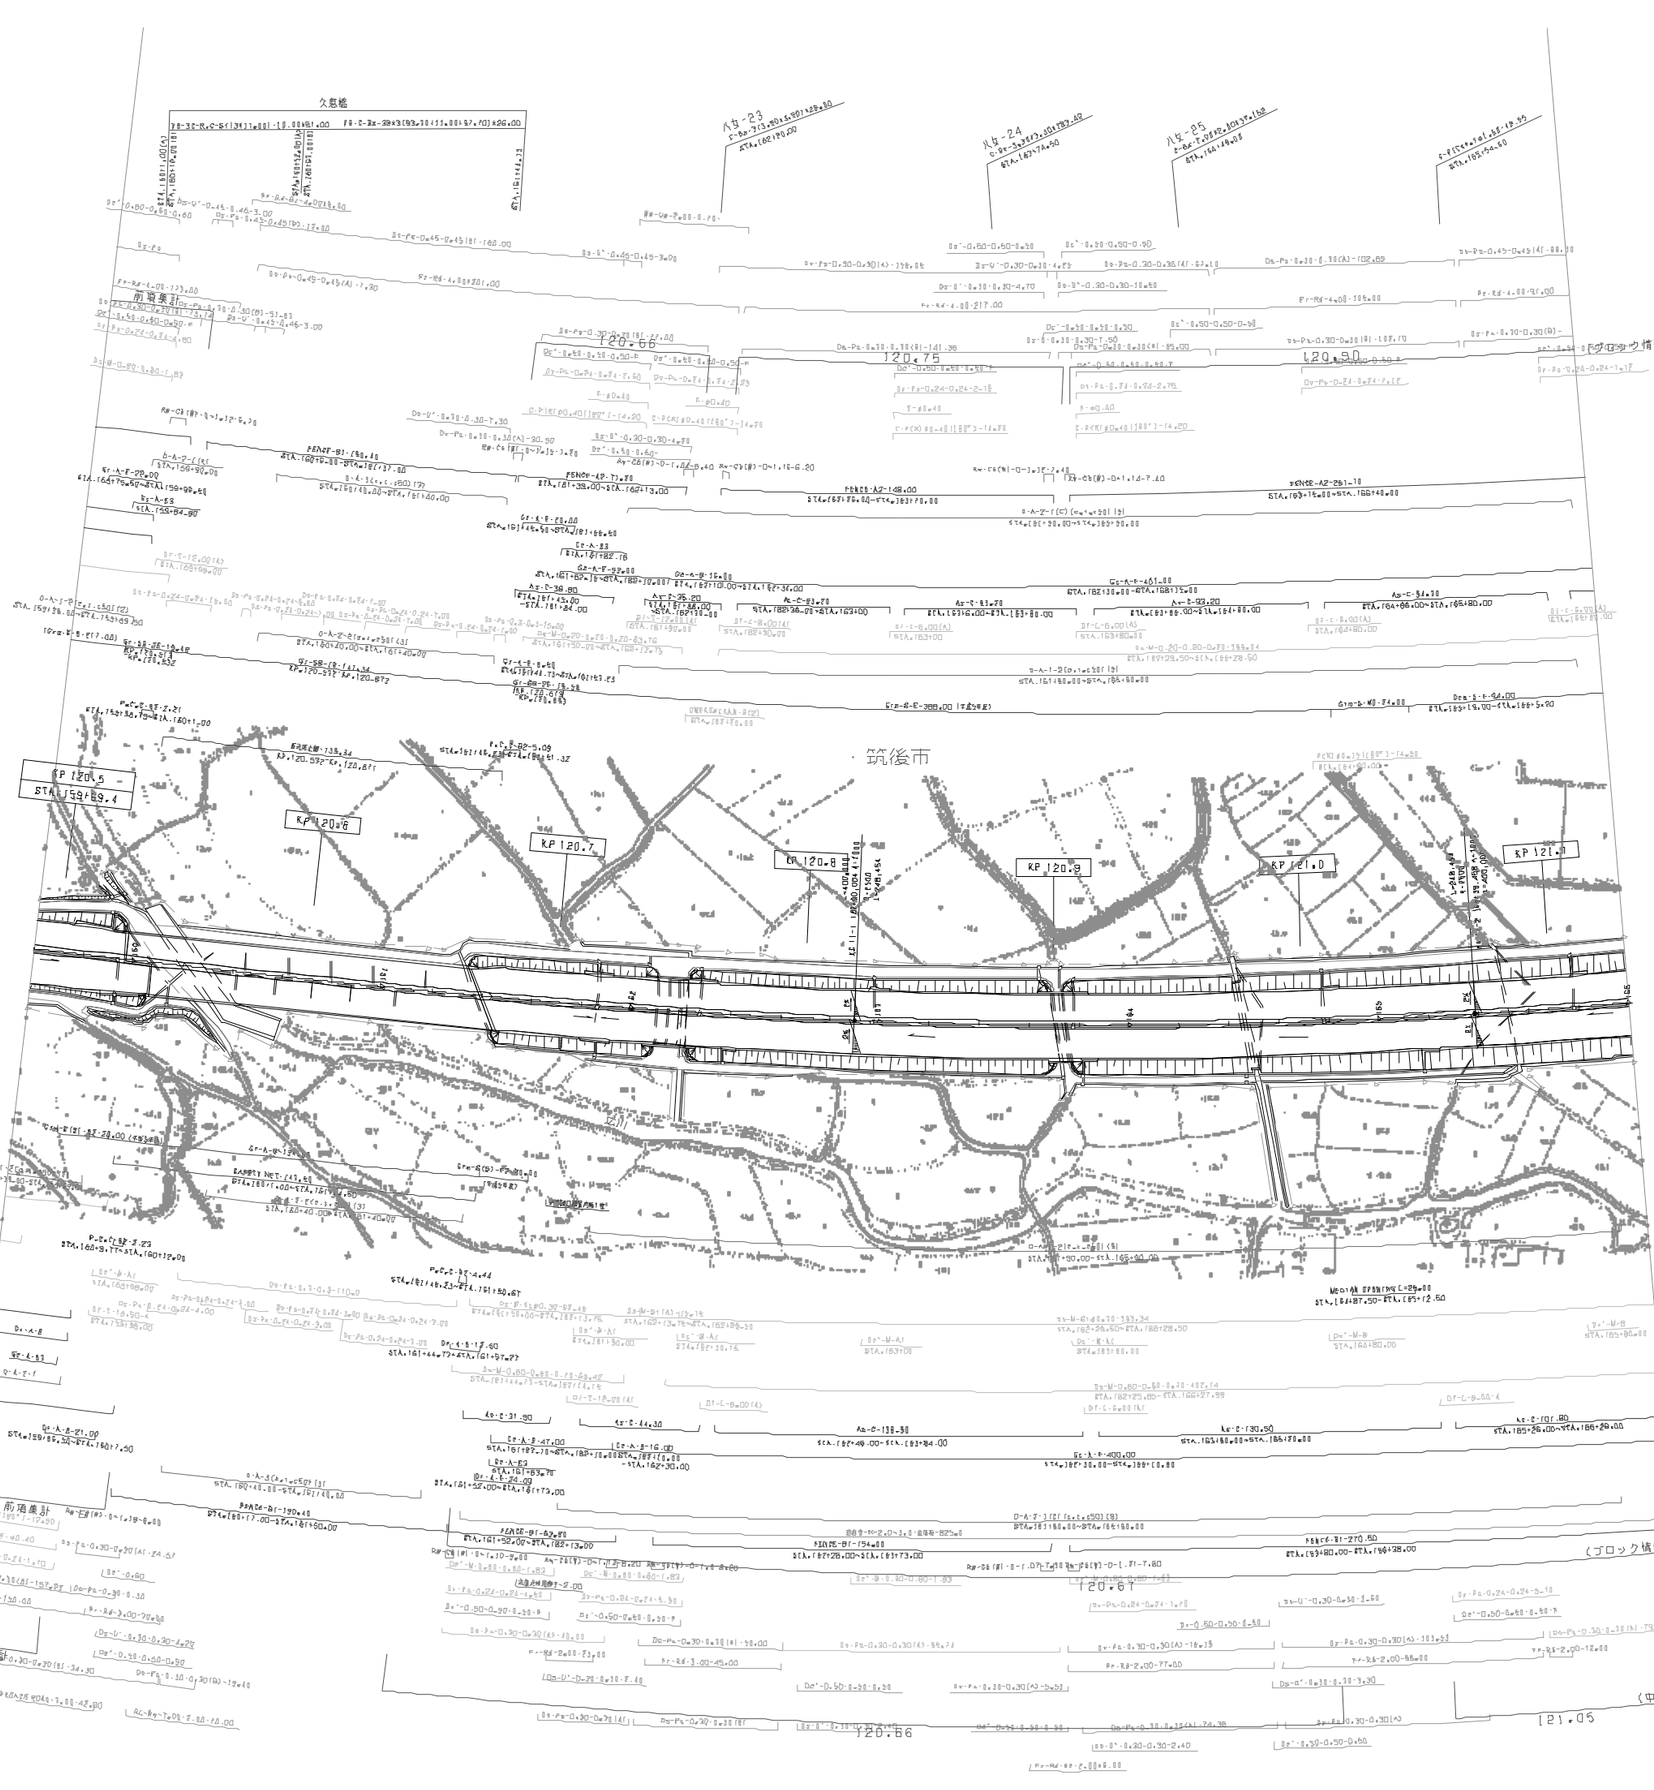

調整年月	摘要
第1回 2011年 2月	
第2回 2020年 5月	

九州縦貫自動車道鹿児島線 九州自動車道（八女～みやま柳川）			——
工種	管理用平面図		——
名称	KP.120.491～KP.121.131 STA.159+60～STA.166+00	縮尺 1/1000	4/10
西日本高速道路（株） 九州支社			

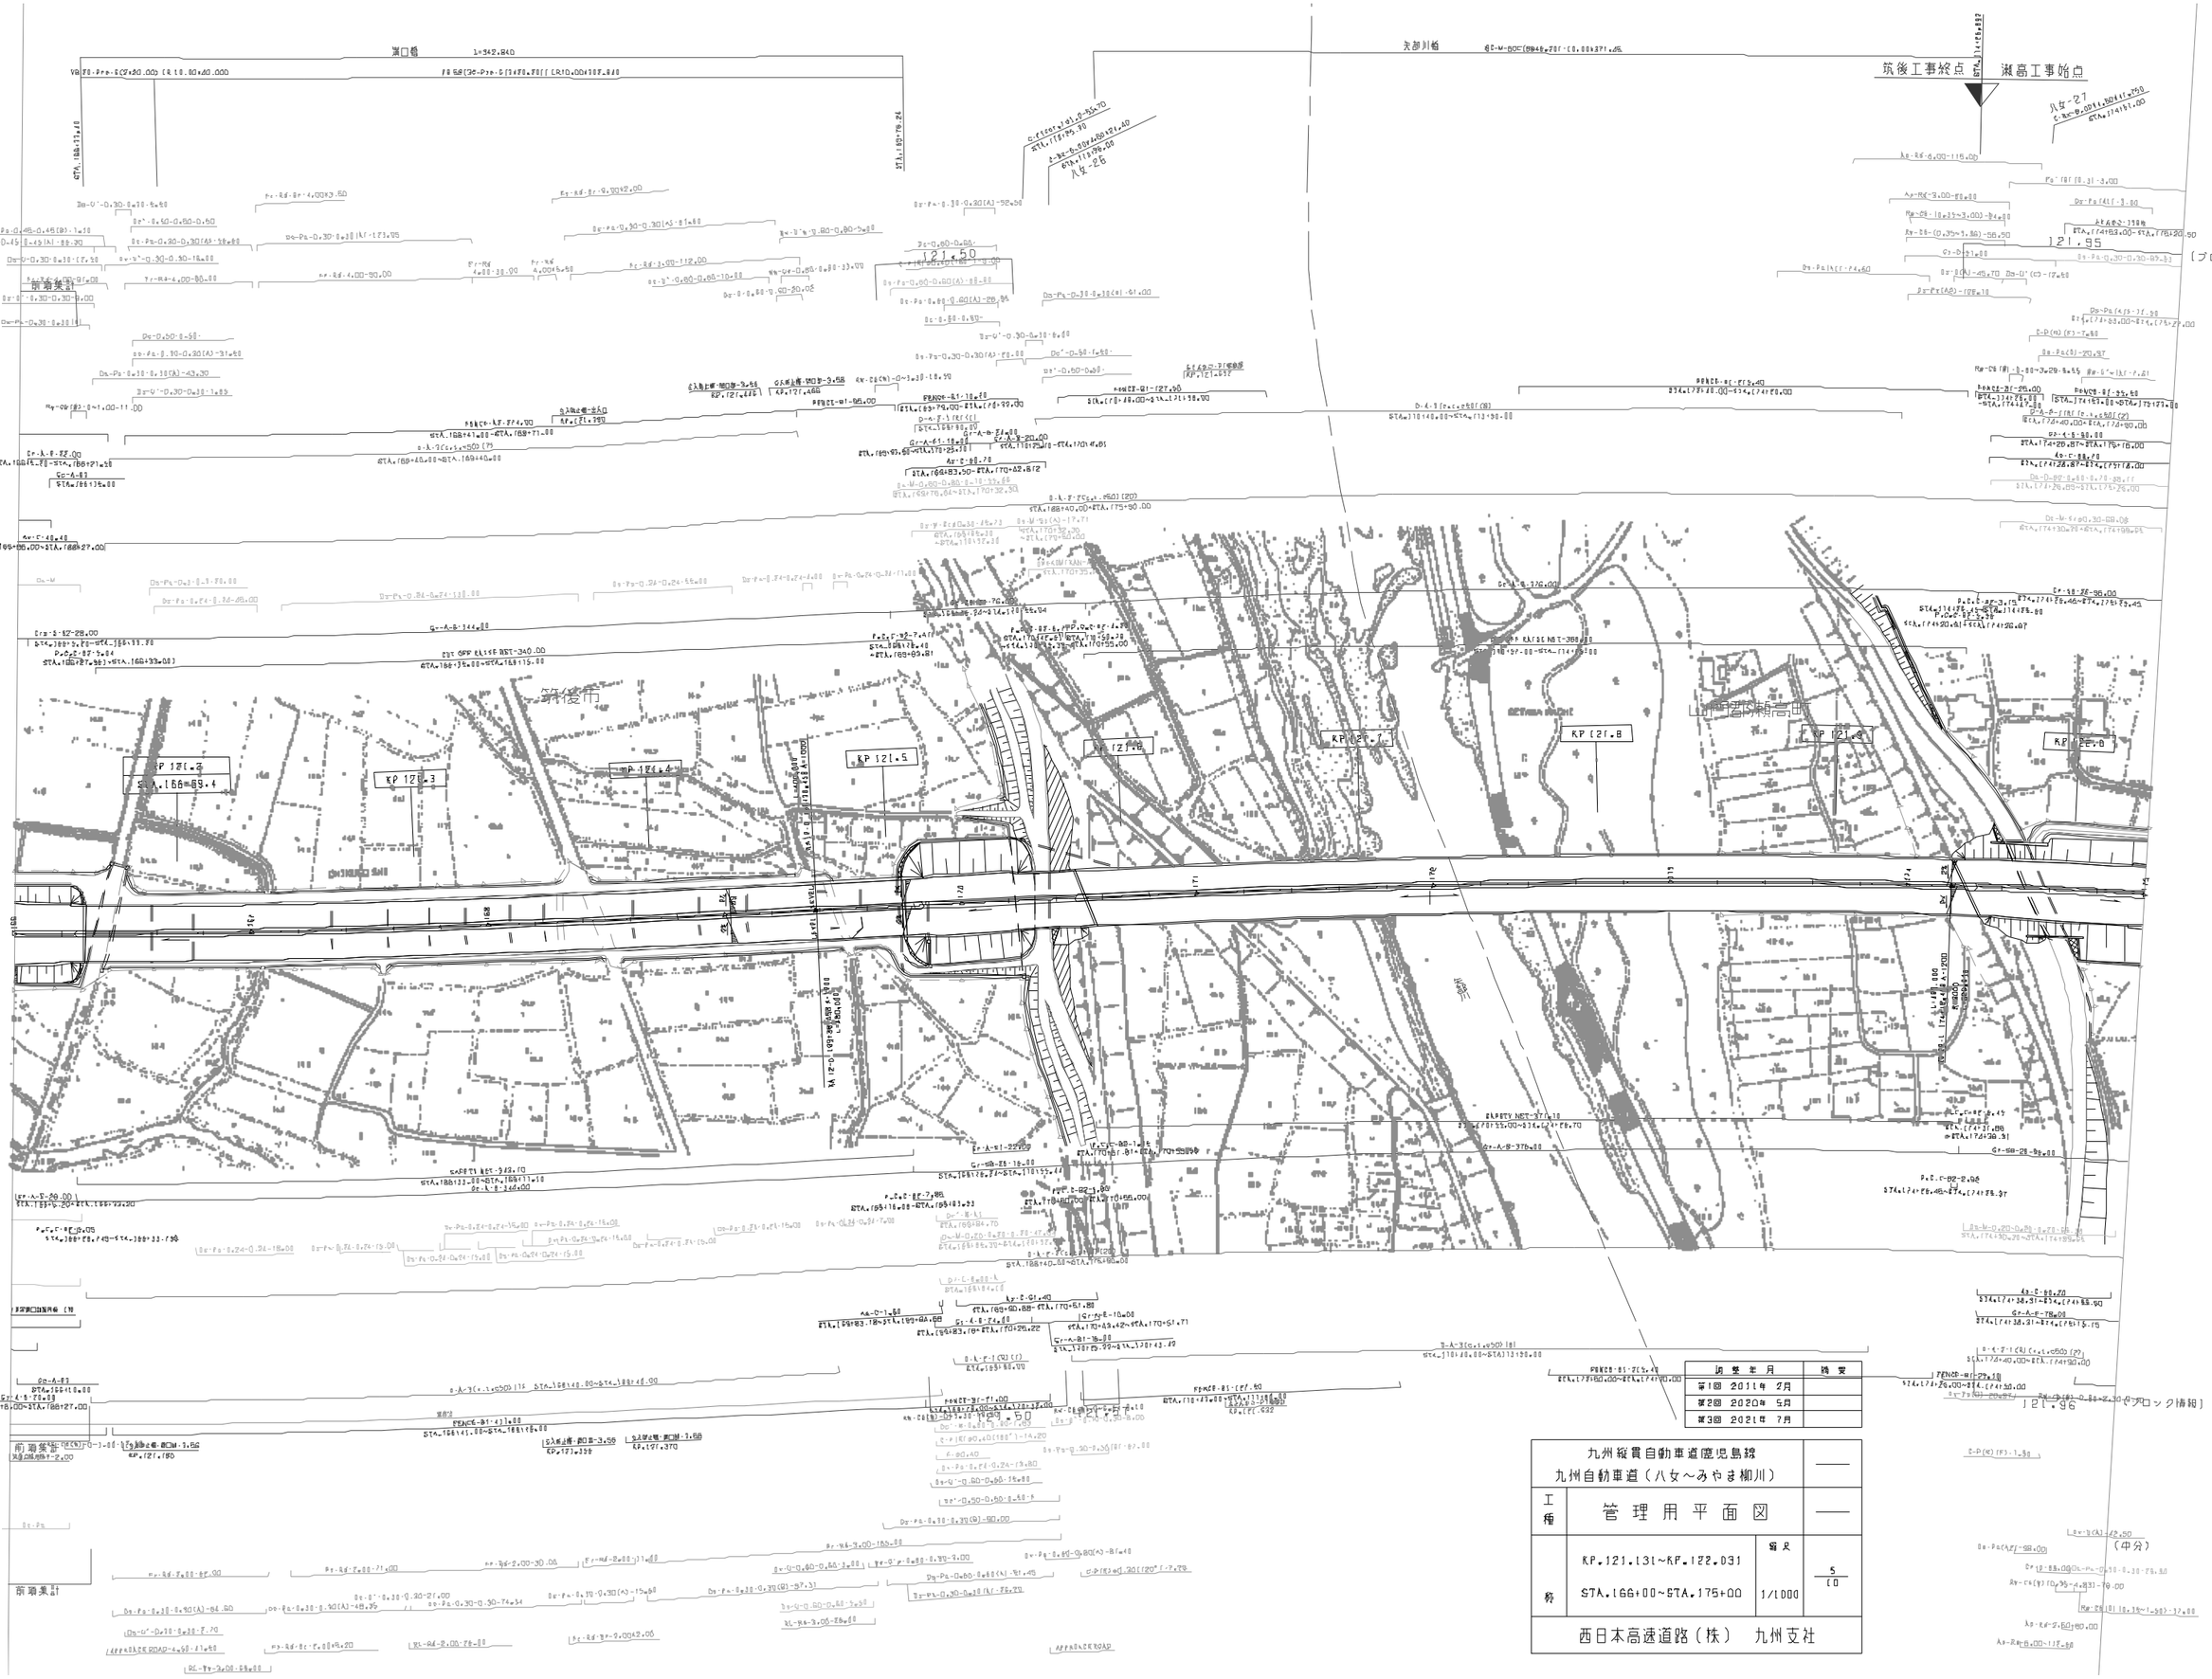

調整年月	摘要
第1回 2011年 2月	
第2回 2020年 5月	
第3回 2021年 7月	

九州縦貫自動車道鹿児島線 九州自動車道（八女～みやま柳川）			——
工種	管理用平面図		——
名称	KP.121.131~KP.122.031 STA.166+00~STA.175+00	縮尺 1/1000	5 10
西日本高速道路（株） 九州支社			

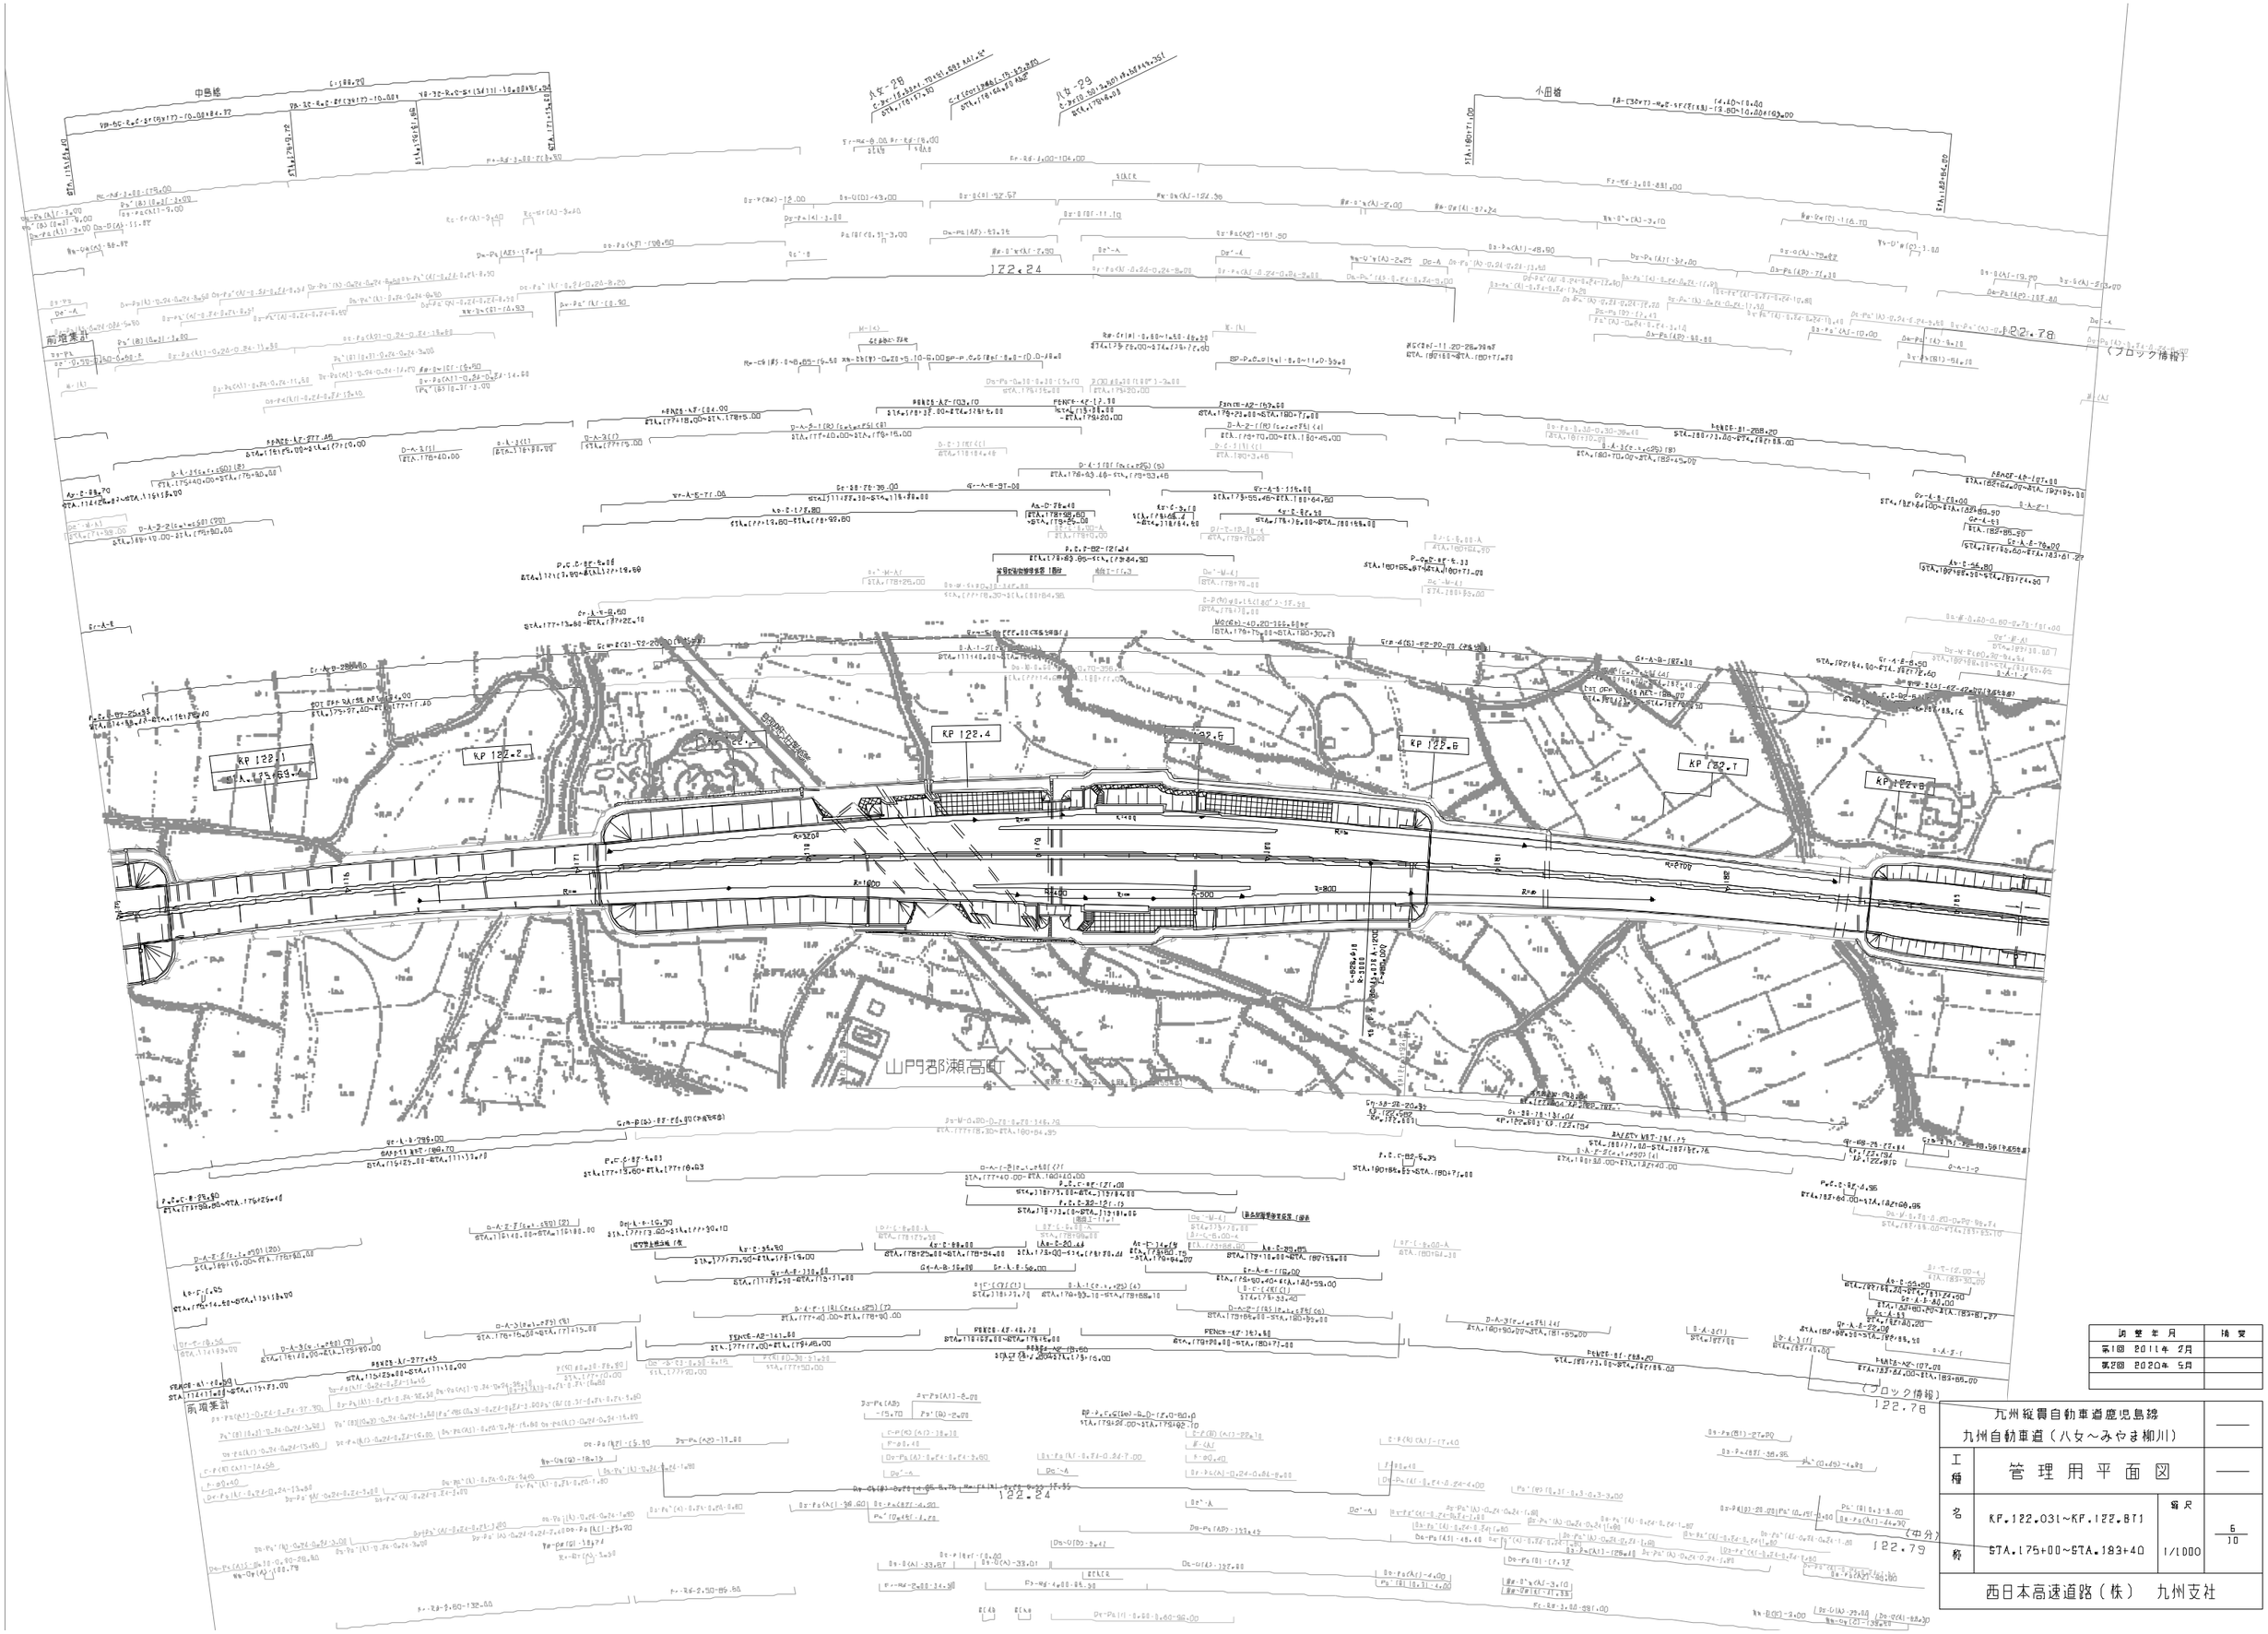

調整年月	摘要
第1回 2011年 2月	
第2回 2020年 5月	

九州縦貫自動車道鹿児島線 九州自動車道（八女～みやま柳川）			——
工種	管理用平面図		——
名称	KP.122.031～KP.122.871 STA.175+00～STA.183+40	縮尺 1/1000	6 10
西日本高速道路（株） 九州支社			

九州縦貫自動車道鹿児島線 九州自動車道（八女～みやま柳川）			
工種	管理用平面図		
名称	KP.122.871~KP.123.591 STA.183+40~STA.190+60	縮尺 1/1000	7 10
西日本高速道路（株）　九州支社			

調整年月	摘要
第1回 2011年 2月	

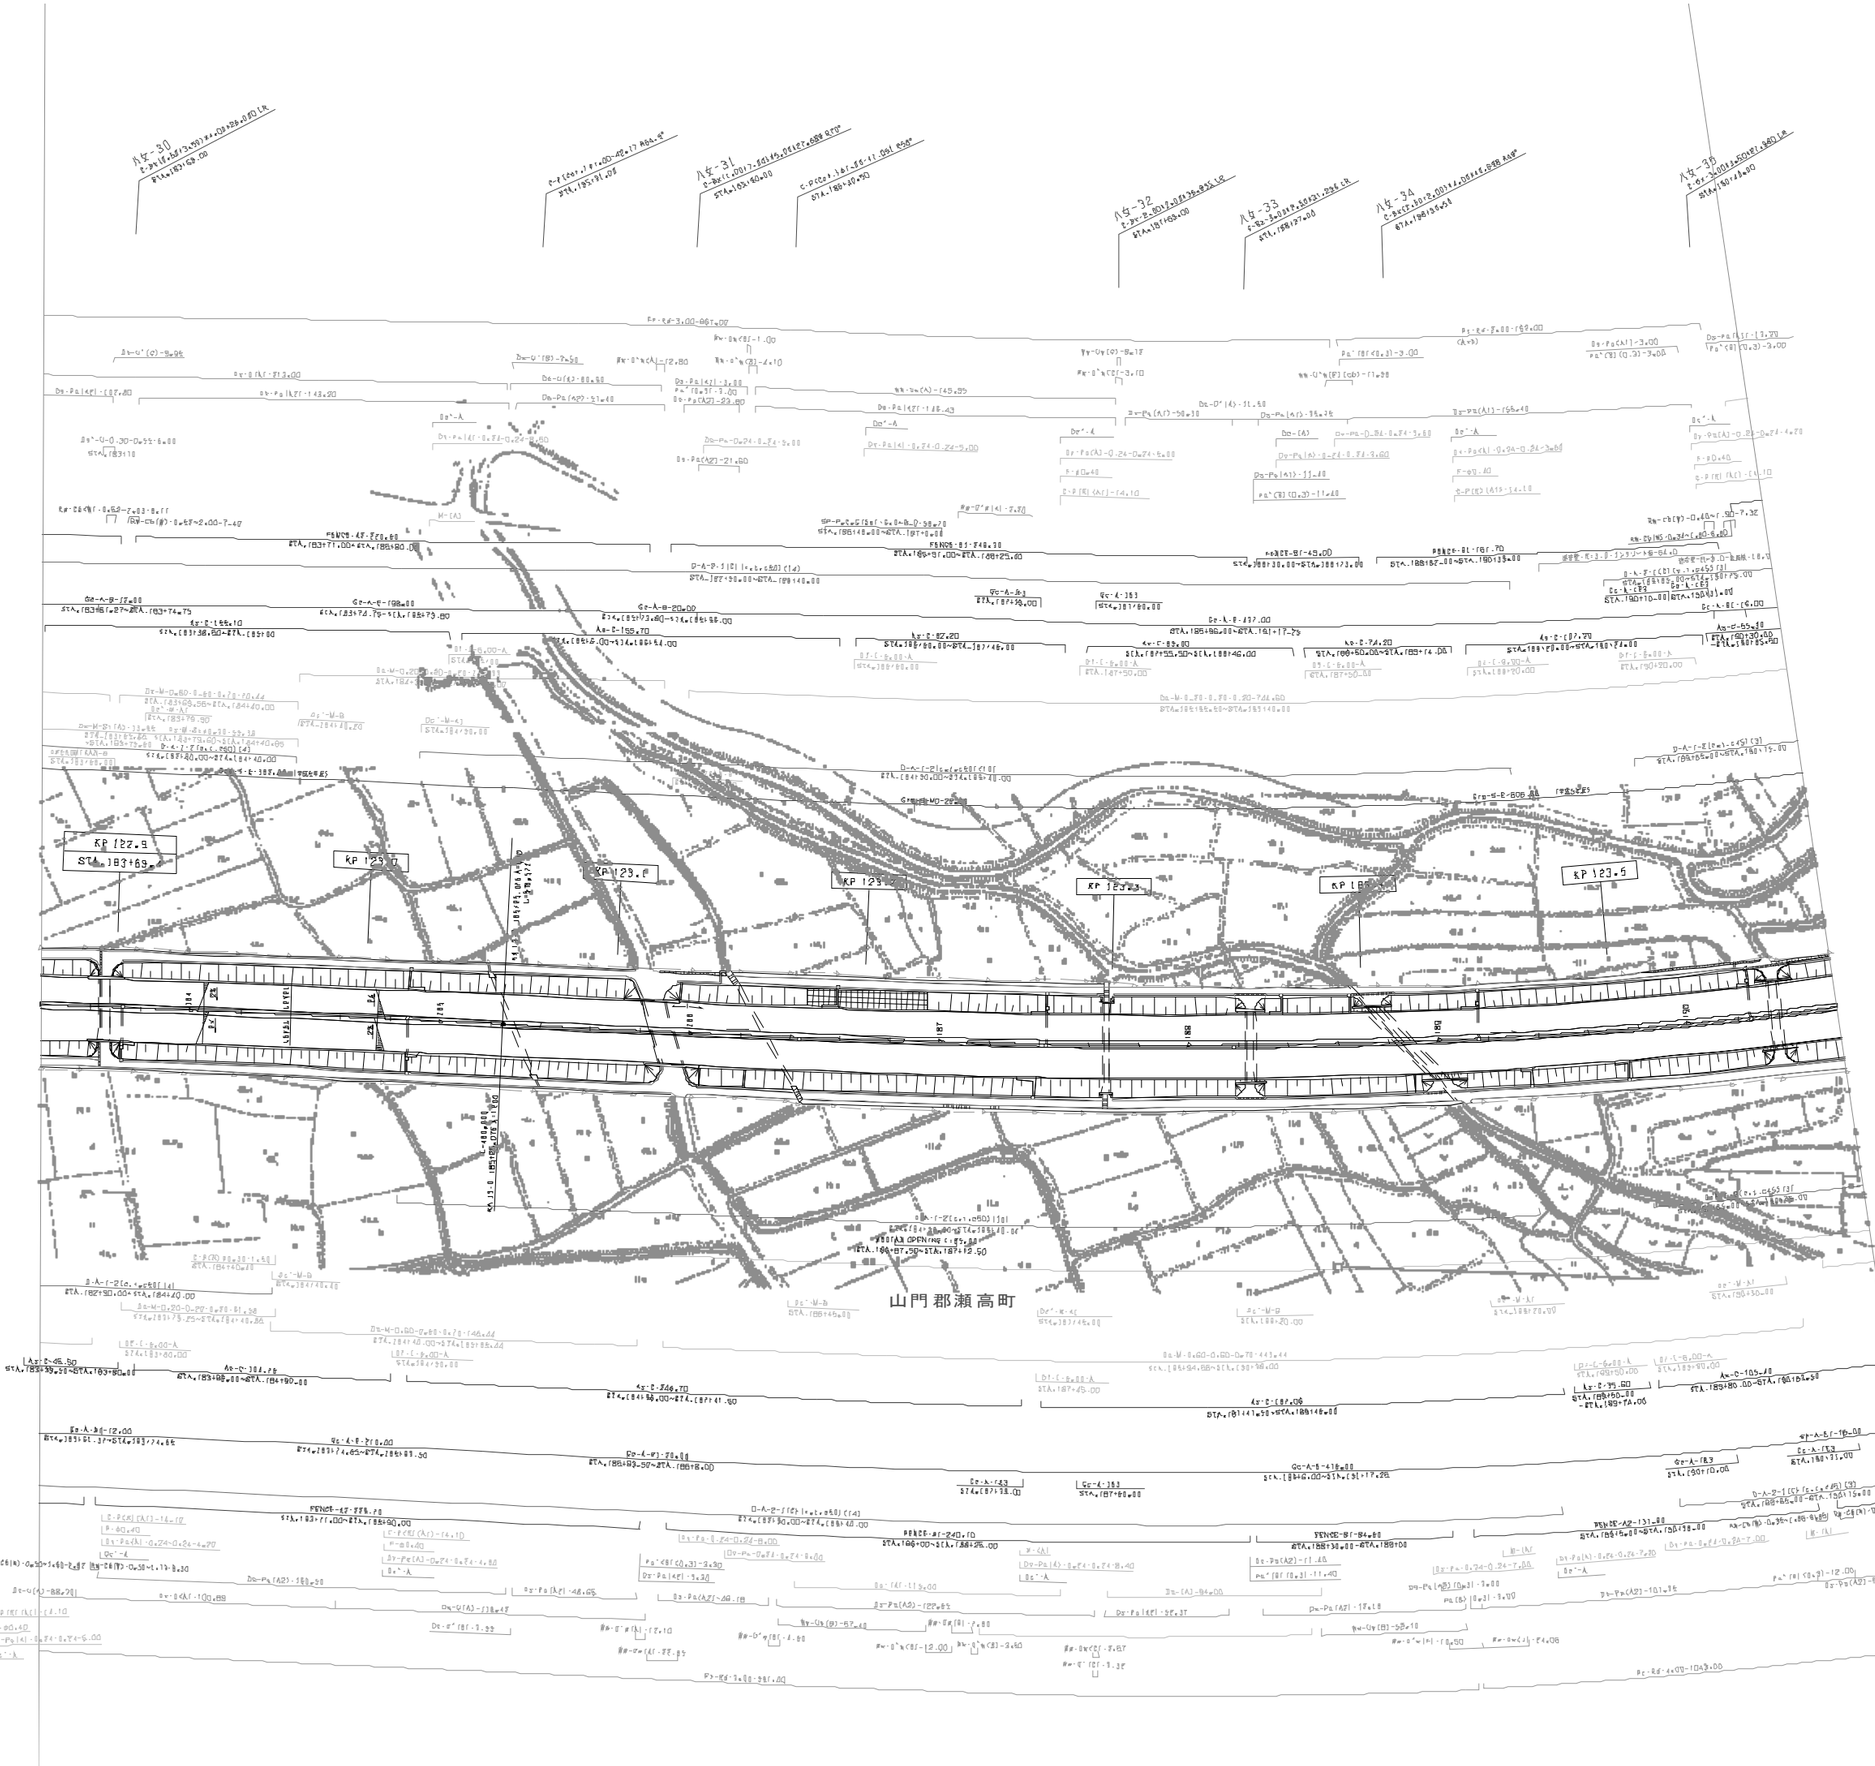

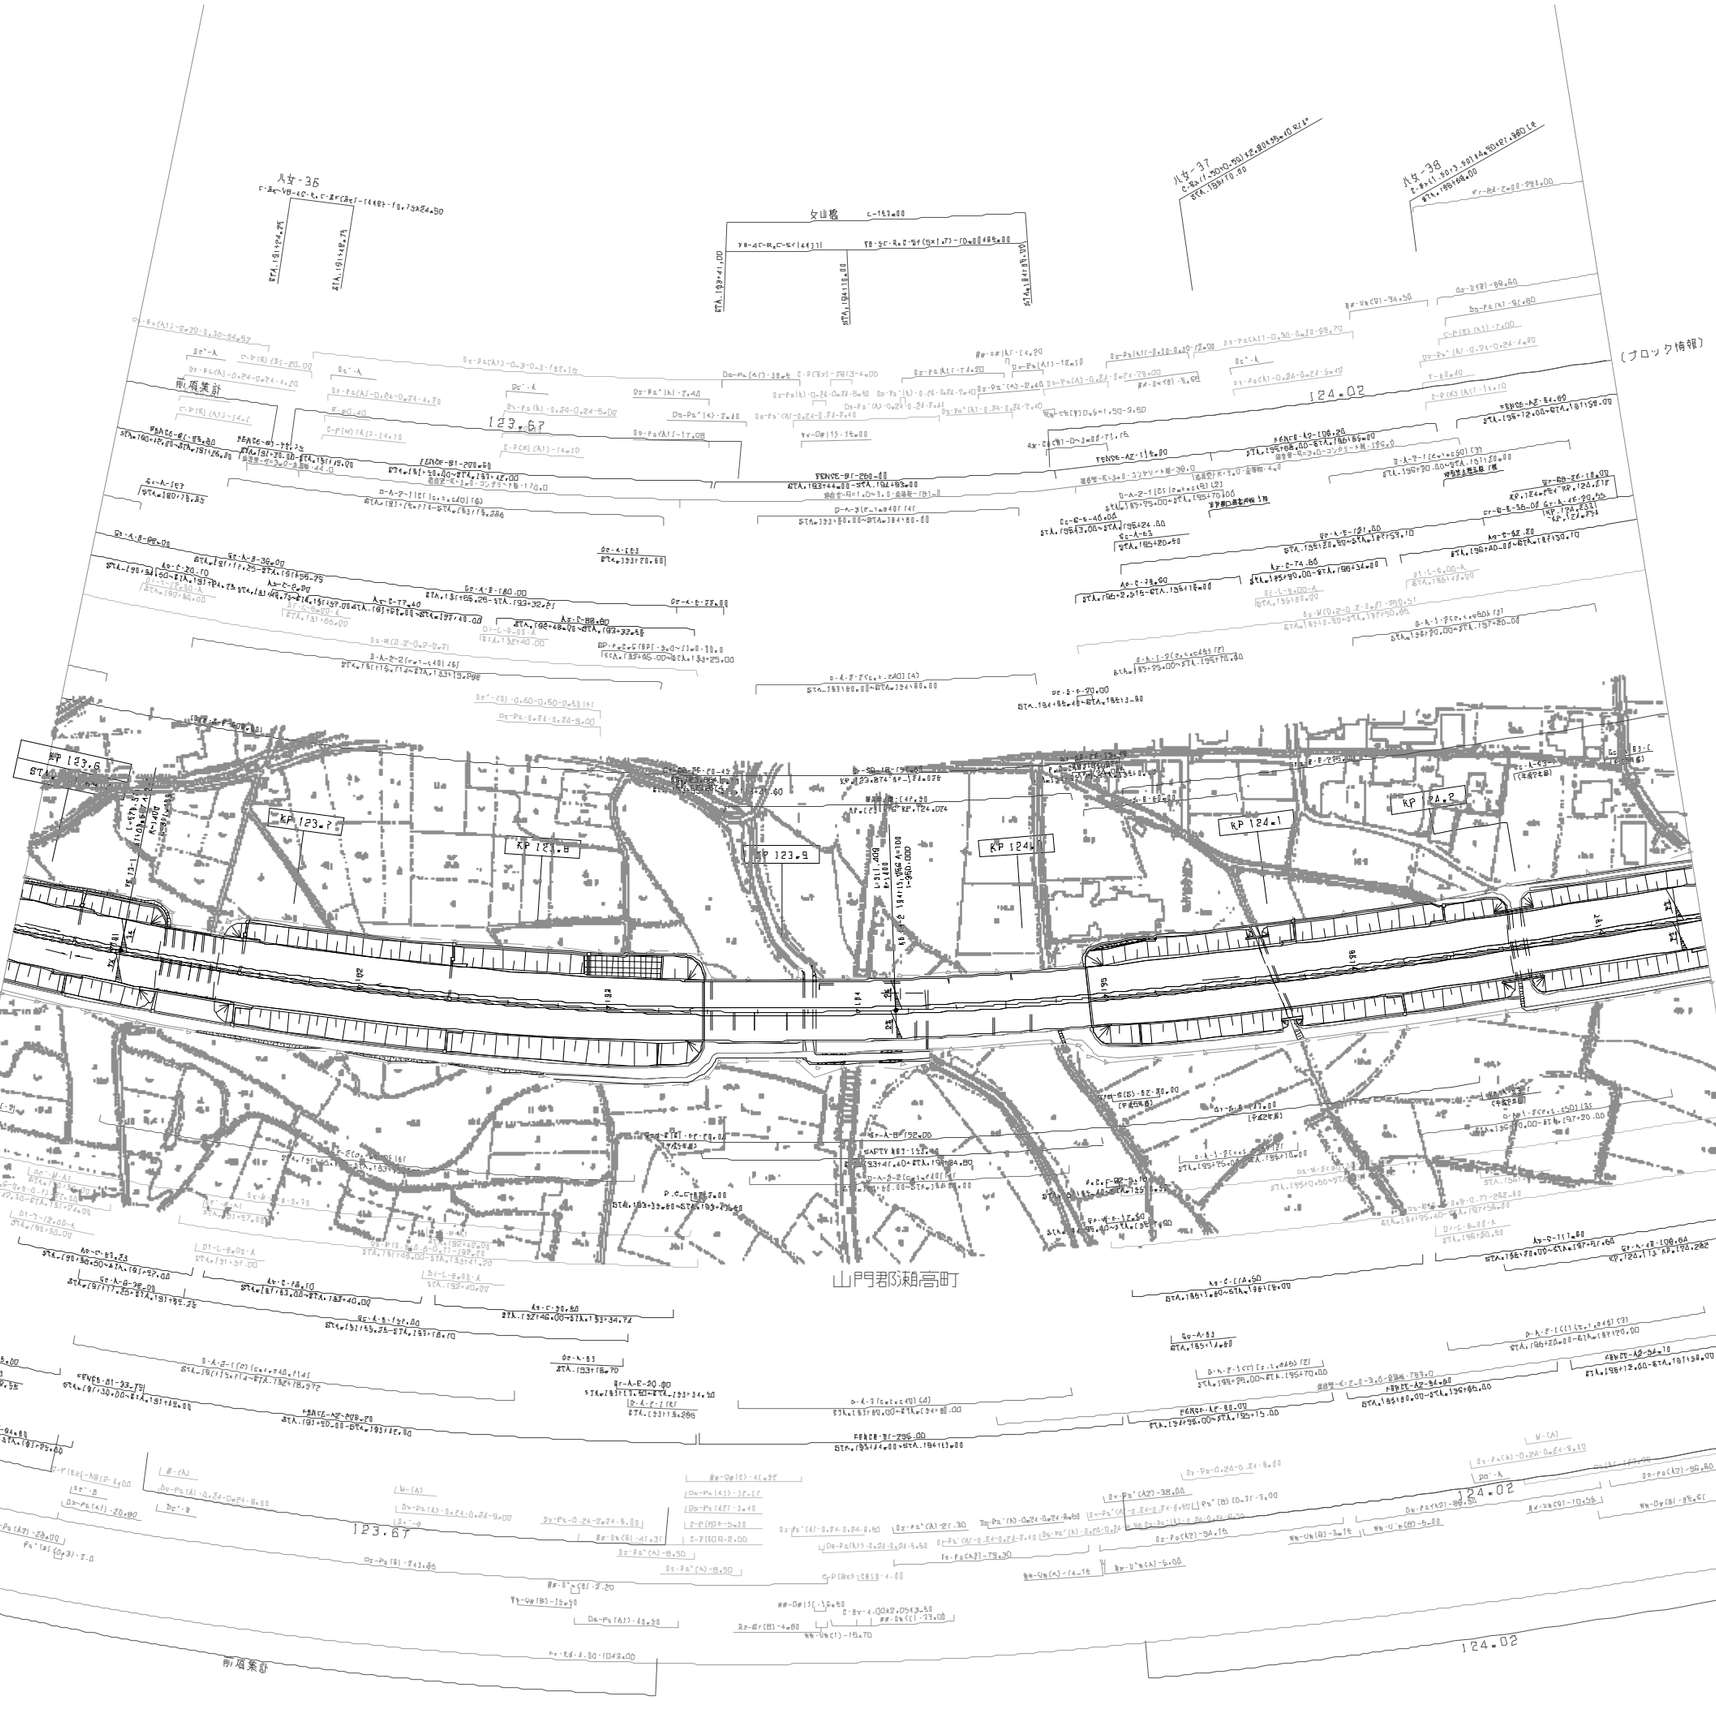

九州縦貫自動車道鹿児島線 九州自動車道（八女～みやま柳川）			——
工種	管理用平面図		——
名称	KP.123.591~KP.124.271 STA.190+60~STA.197+40	縮尺 1/1000	8 10
西日本高速道路（株）　九州支社			

調整年月	備考
第1回 2011年 2月	
第2回 2020年 5月	

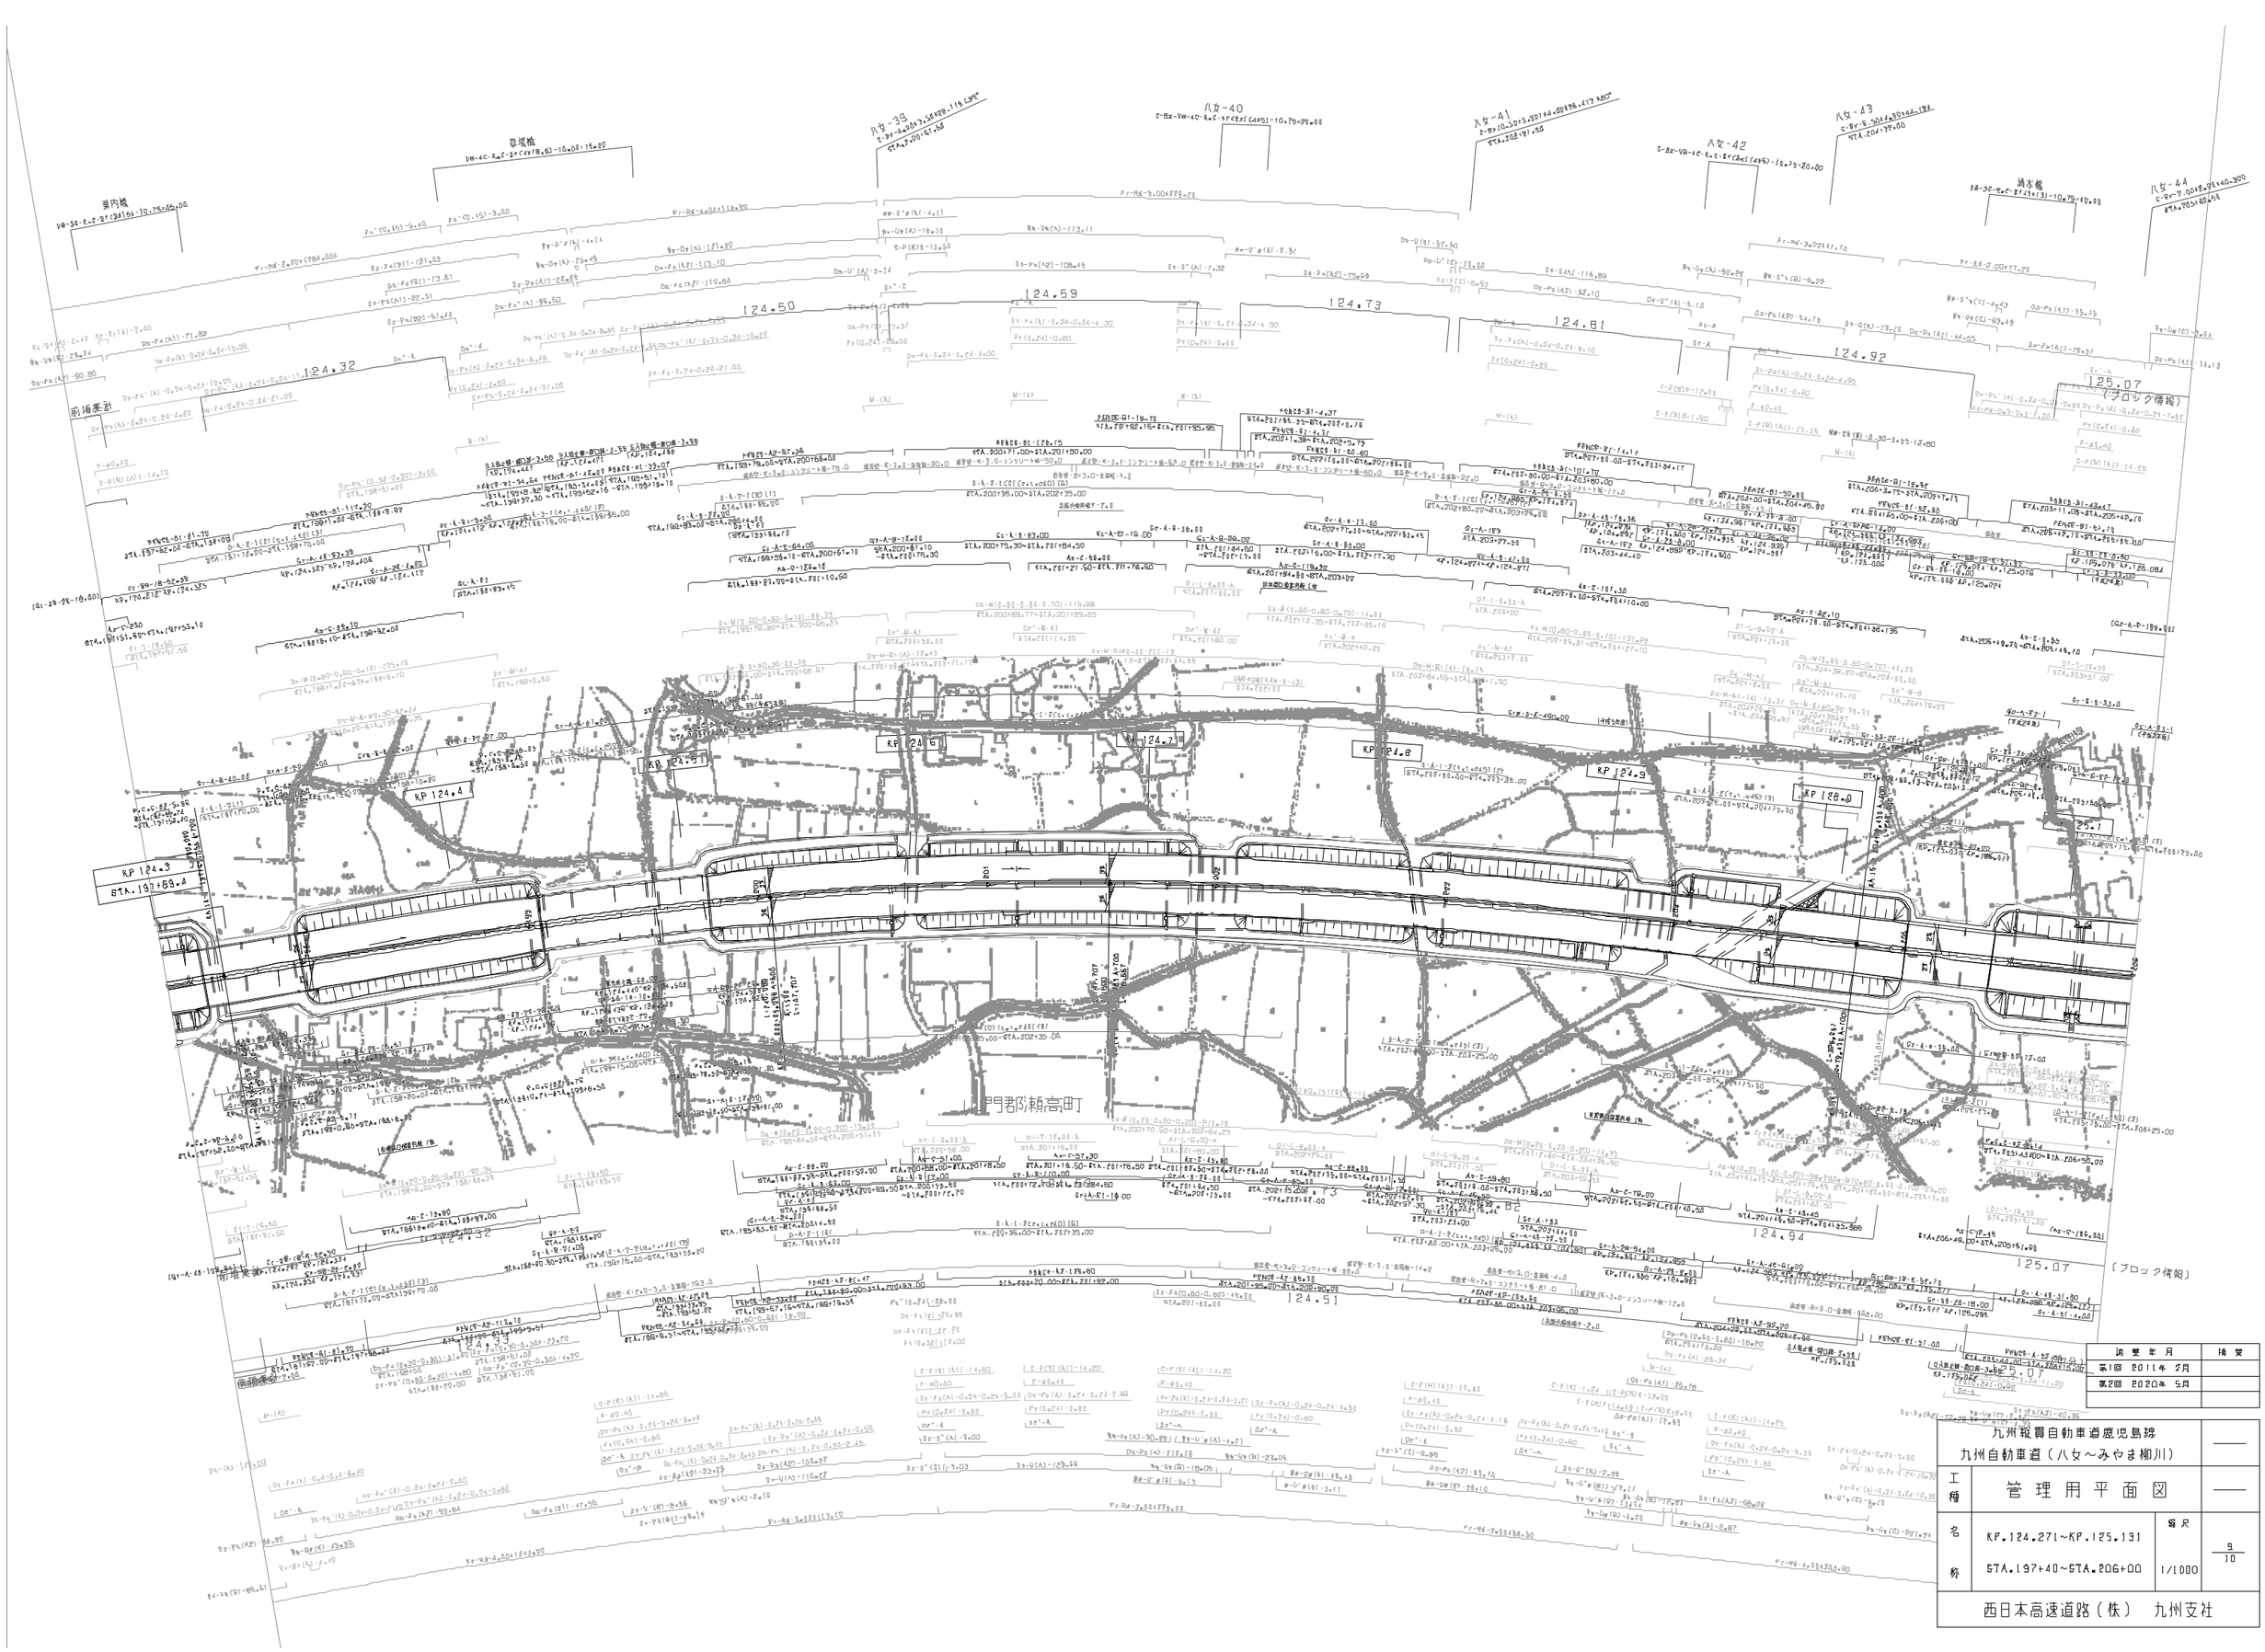

調整年月	摘要
第2回 2020年 5月	

九州縦貫自動車道鹿児島線 九州自動車道（八女～みやま柳川）			——
工種	管理用平面図		——
名称	KP.124.27l～KP.125.131 STA.197+40～STA.206+00	縮尺 1/1000	9 10
西日本高速道路（株） 九州支社			

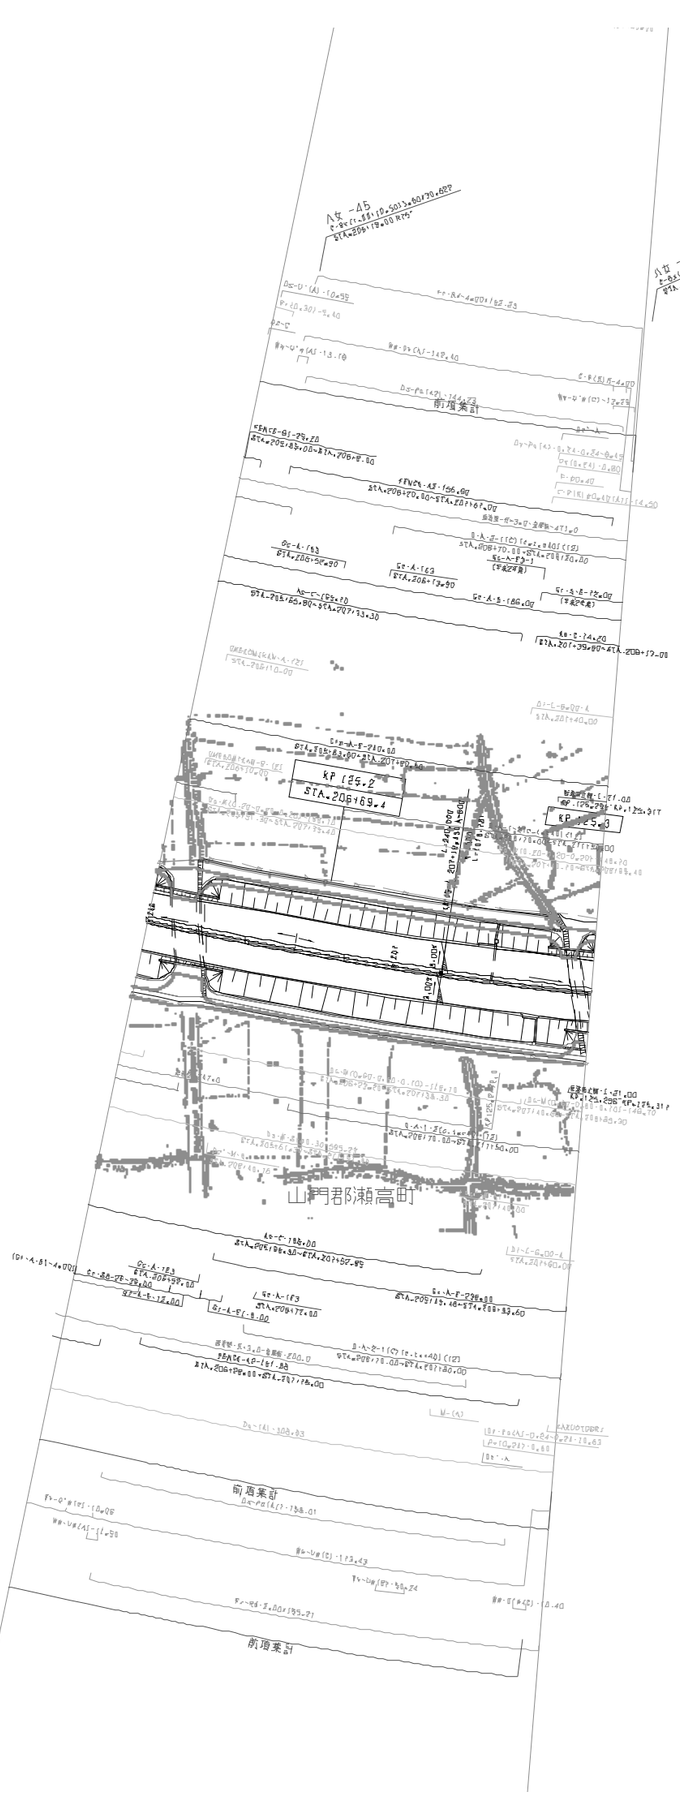

改訂年月	摘要
第1回 2011年 2月	
第2回 2020年 5月	
第3回 2023年 6月	

九州縦貫自動車道鹿児島線 九州自動車道（八女～みやま柳川）			——
工種	管理用平面図		——
名称	KP 125.3～KP 125.3 STA.206+00～STA.207+80	縮尺 1/1000	LD LD
西日本高速道路（株） 九州支社			

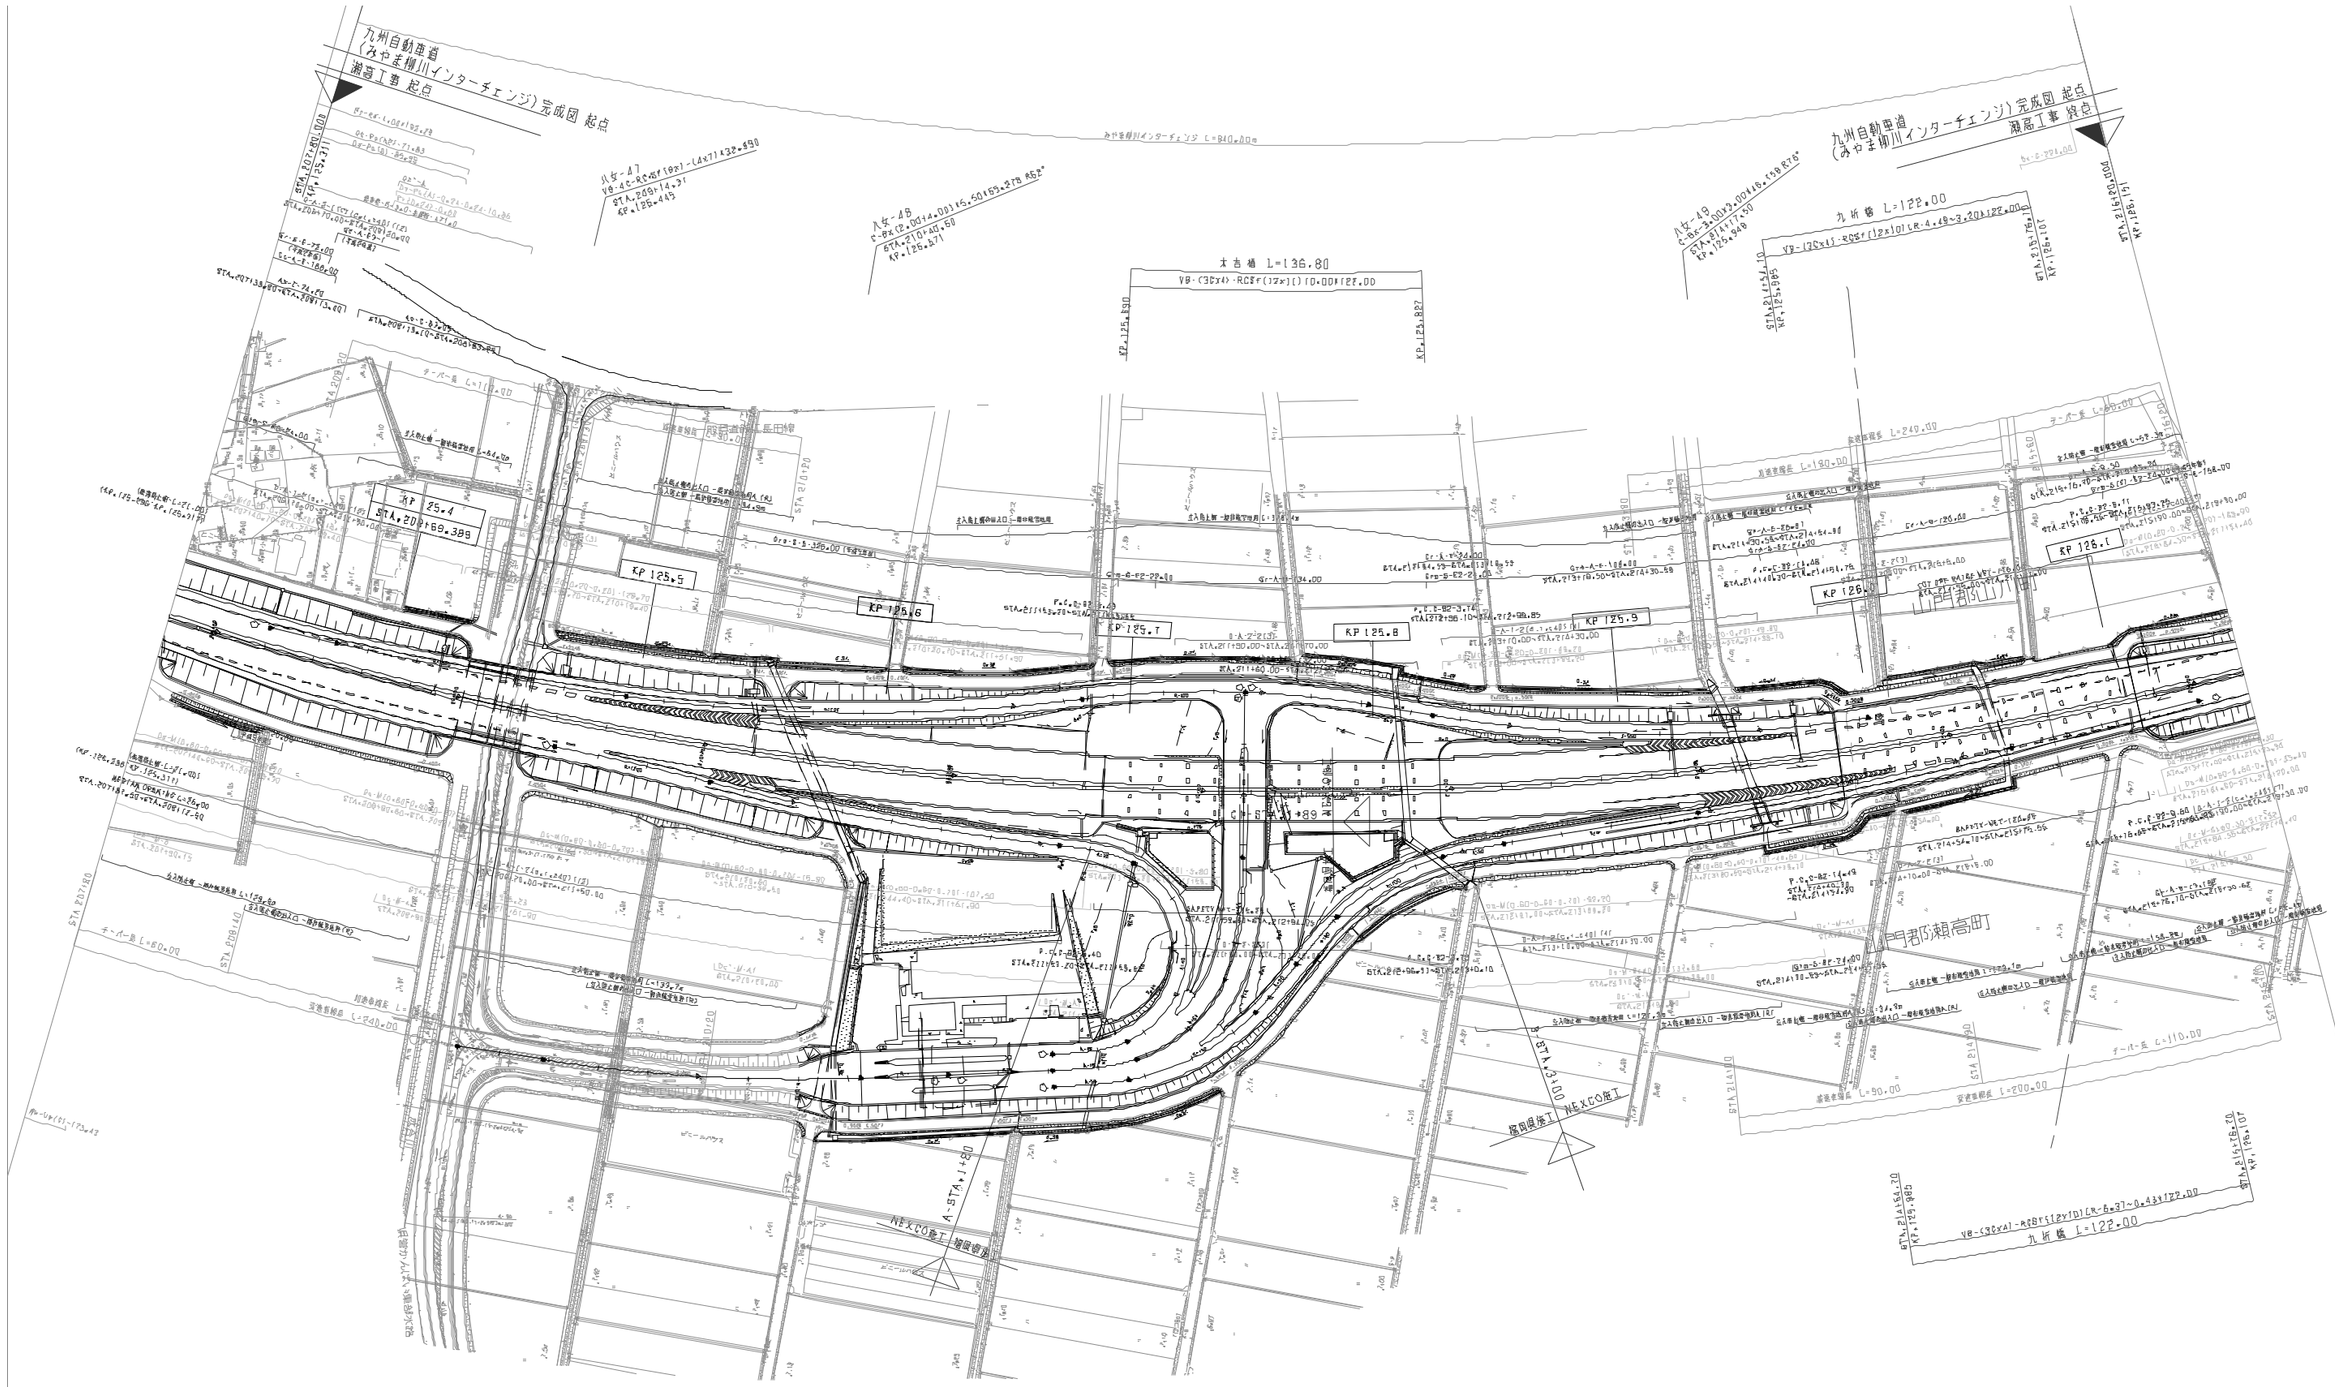

訂正年月	摘要
第1回 2011年 2月	
第2回 2023年 6月	

九州縦貫自動車道鹿児島線 九州自動車道〔みやま柳川～南関〕			——
工種	管理用平面図		——
名称	みやま柳川IC KP 125.311～KP 126.151 STA.207+80～STA.216+20	縮尺 1/1000	1 12
西日本高速道路（株） 九州支社			

九州縦貫自動車道鹿児島線
九州自動車道（みやま柳川～南関）

工種	管理用平面図		
名称	KP 126.151～KP 126.731 STA.216+20～STA.222+00	縮尺 1/1000	2 12

西日本高速道路（株）　九州支社

適用年月	摘要
第1回　2011年 2月	
第2回　2021年 7月	

瀬高工事終点　山川工事始点

山門郡山川町

KP 126.8

KP 127.0

KP 127.1

KP 127.2

KP 127.4

KP 127.6

調整年月	摘要
第1回　2011年 2月	
第2回　2021年 7月	

九州縦貫自動車道鹿児島線 九州自動車道（みやま柳川～南関）			——
工種	管理用平面図		——
名称	KP.126.731～KP127.631 STA.222+000～STA.231+00	縮尺 1/1000	3 12
西日本高速道路（株）　九州支社			

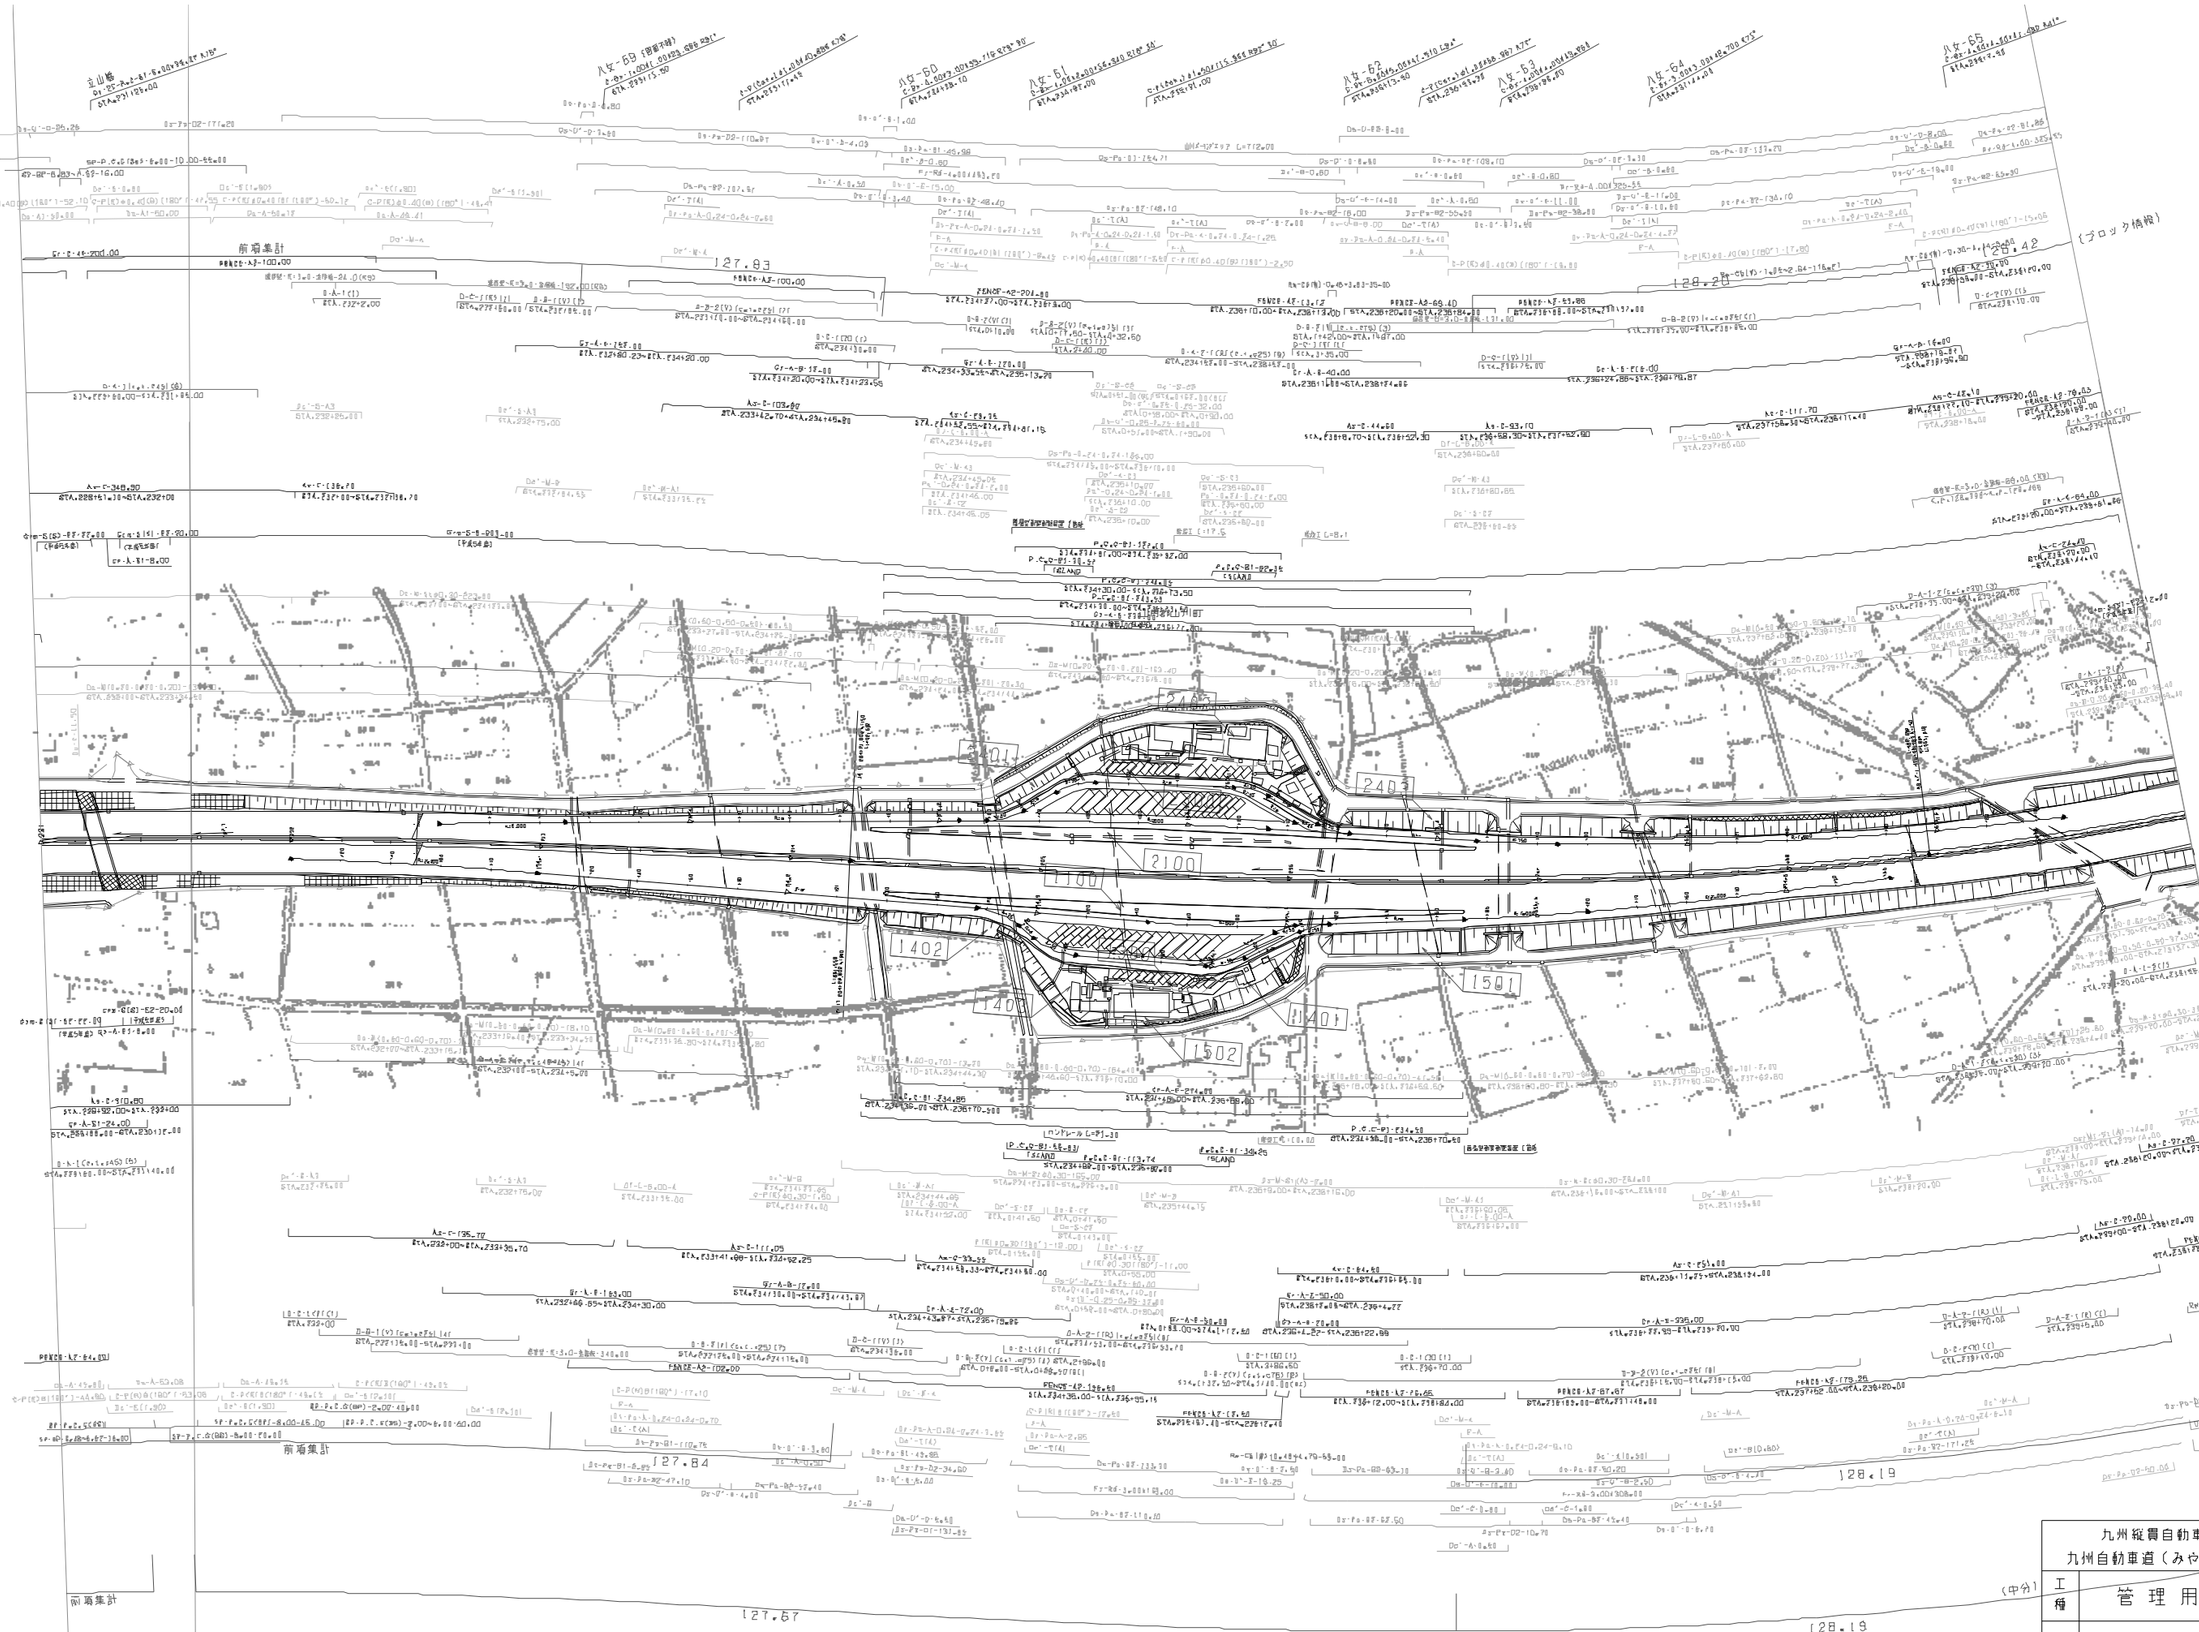

項	整	備	月	摘	要
第1回	2011年	2月			
第2回	2019年	7月			

九州縦貫自動車道鹿児島線 九州自動車道（みやま柳川～南関）			——
工種	管理用平面図		——
名称	KP.127.631～KP.128.491 STA.231+00～STA.239+60	縮尺 1/1000	4/12
西日本高速道路（株）　九州支社			

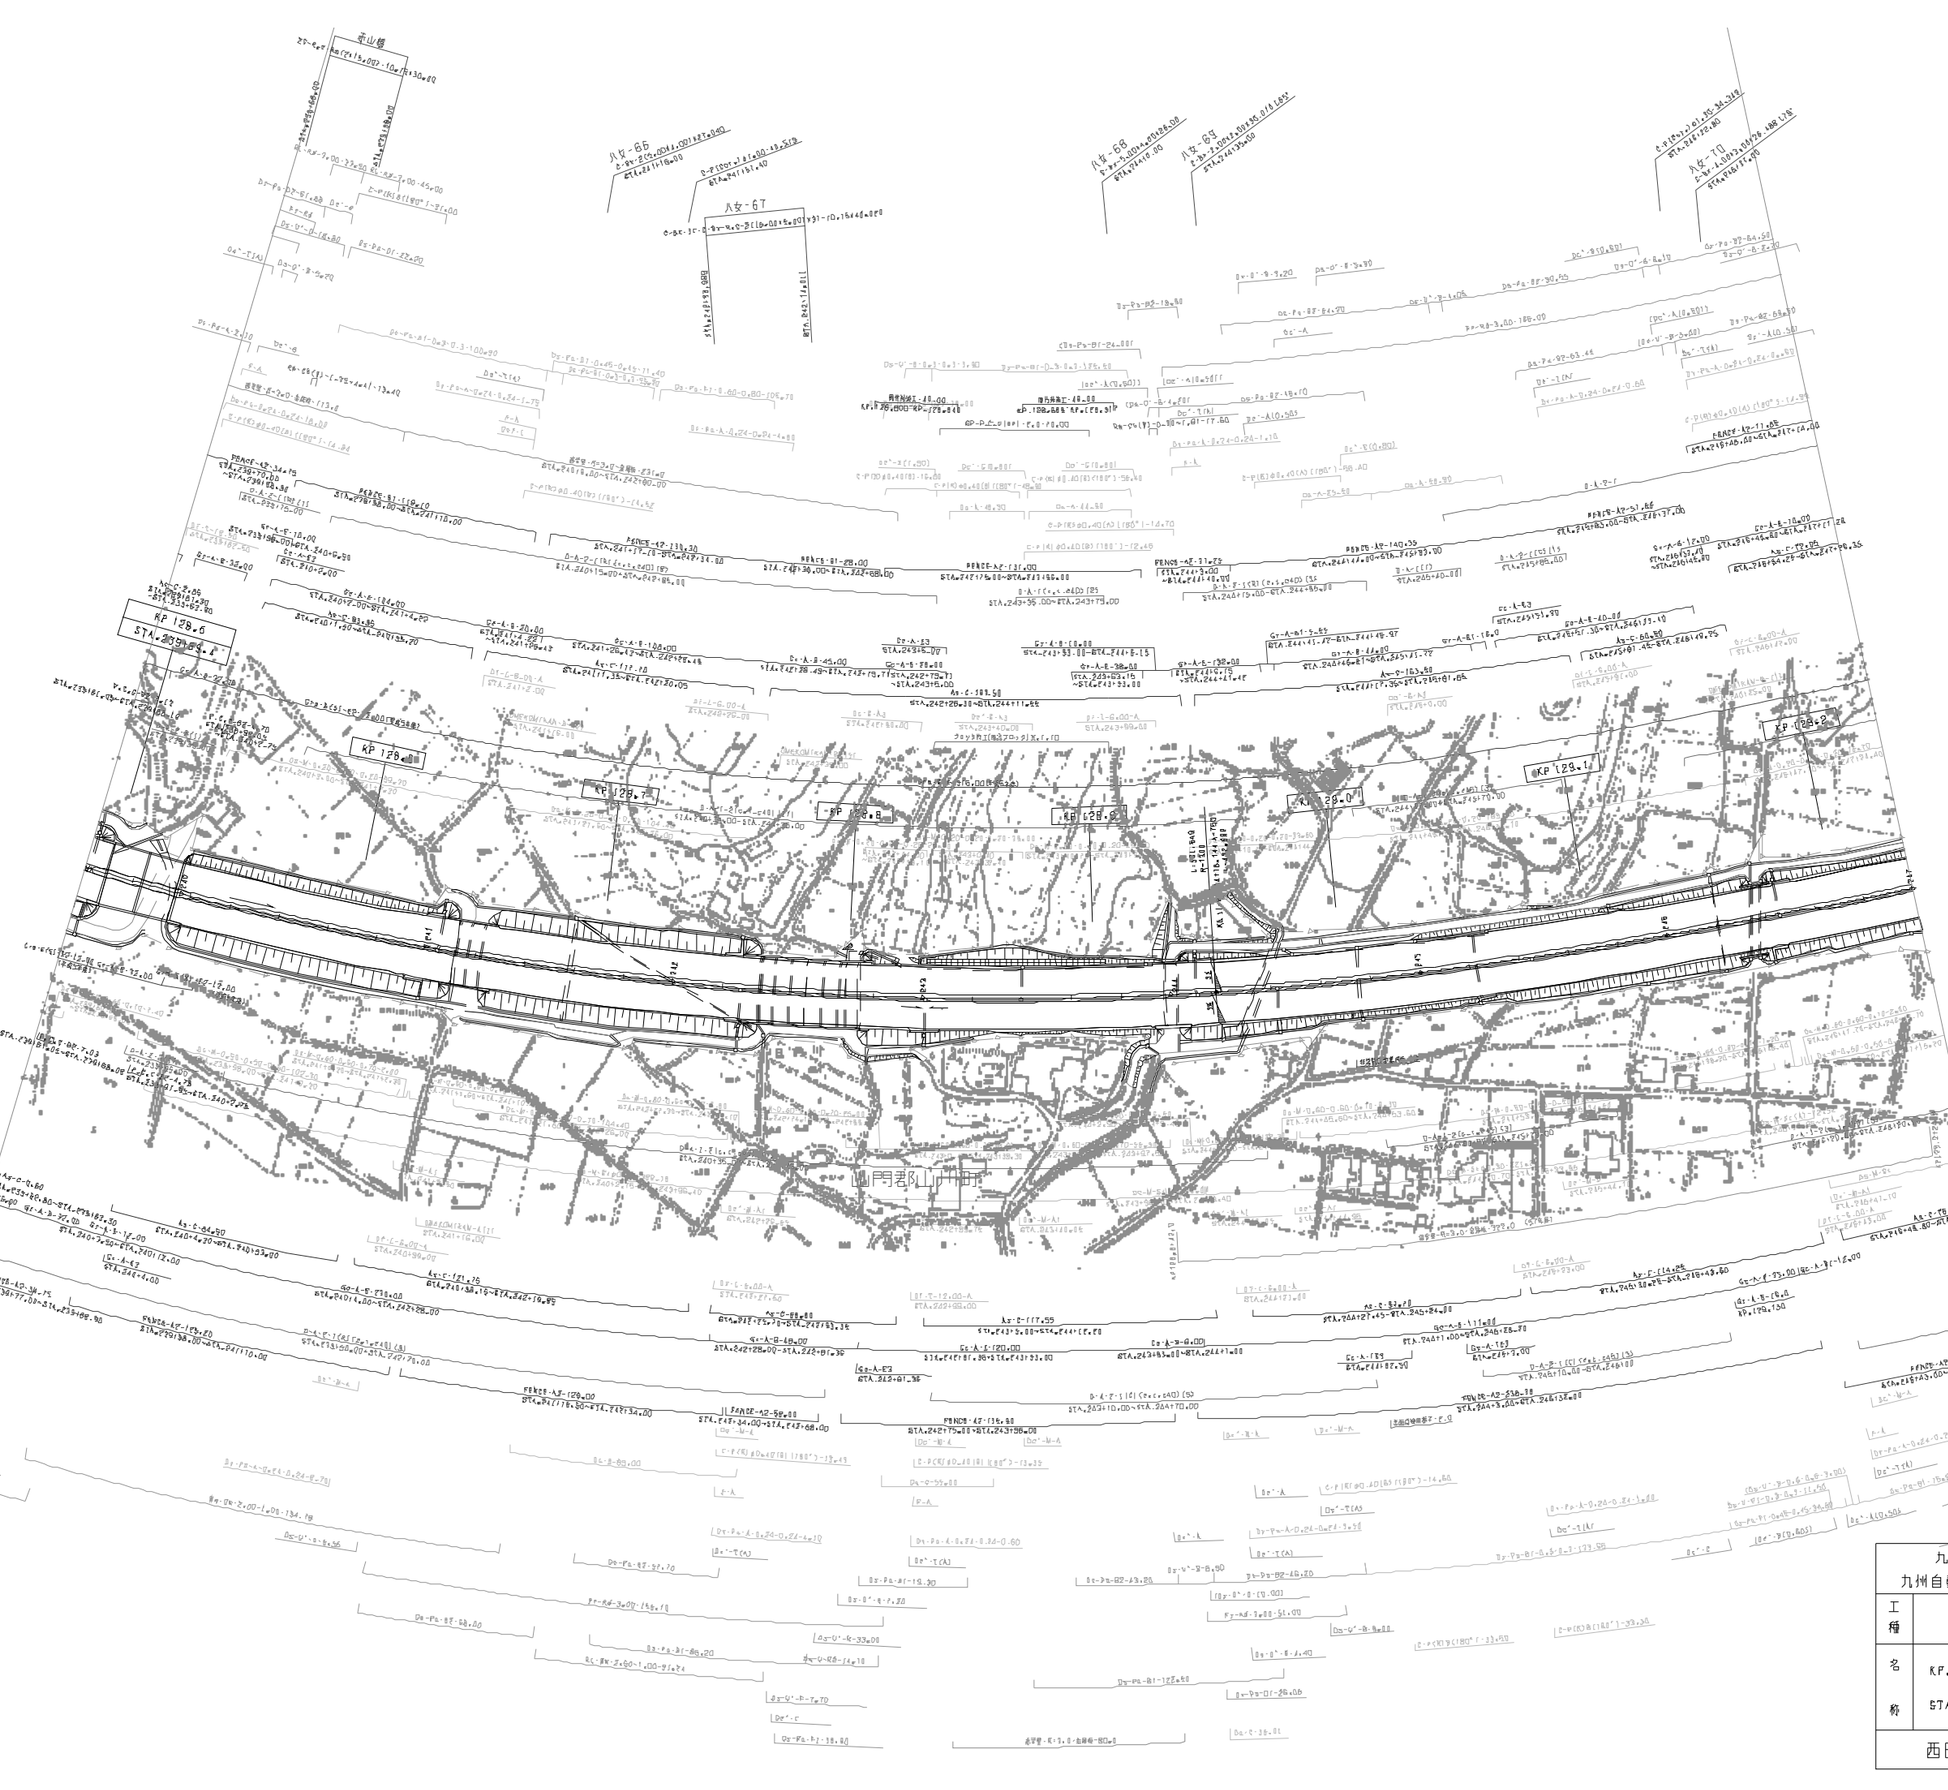

調整年月	摘要
第1回 2011年 2月	
第2回 2021年 7月	

九州縦貫自動車道鹿児島線 九州自動車道（みやま柳川～南関）			——
工種	管理用平面図		——
名称	KP.128.491～KP.129.231 STA.239+60～STA.247+00	縮尺 1/1000	5 12
西日本高速道路（株） 九州支社			

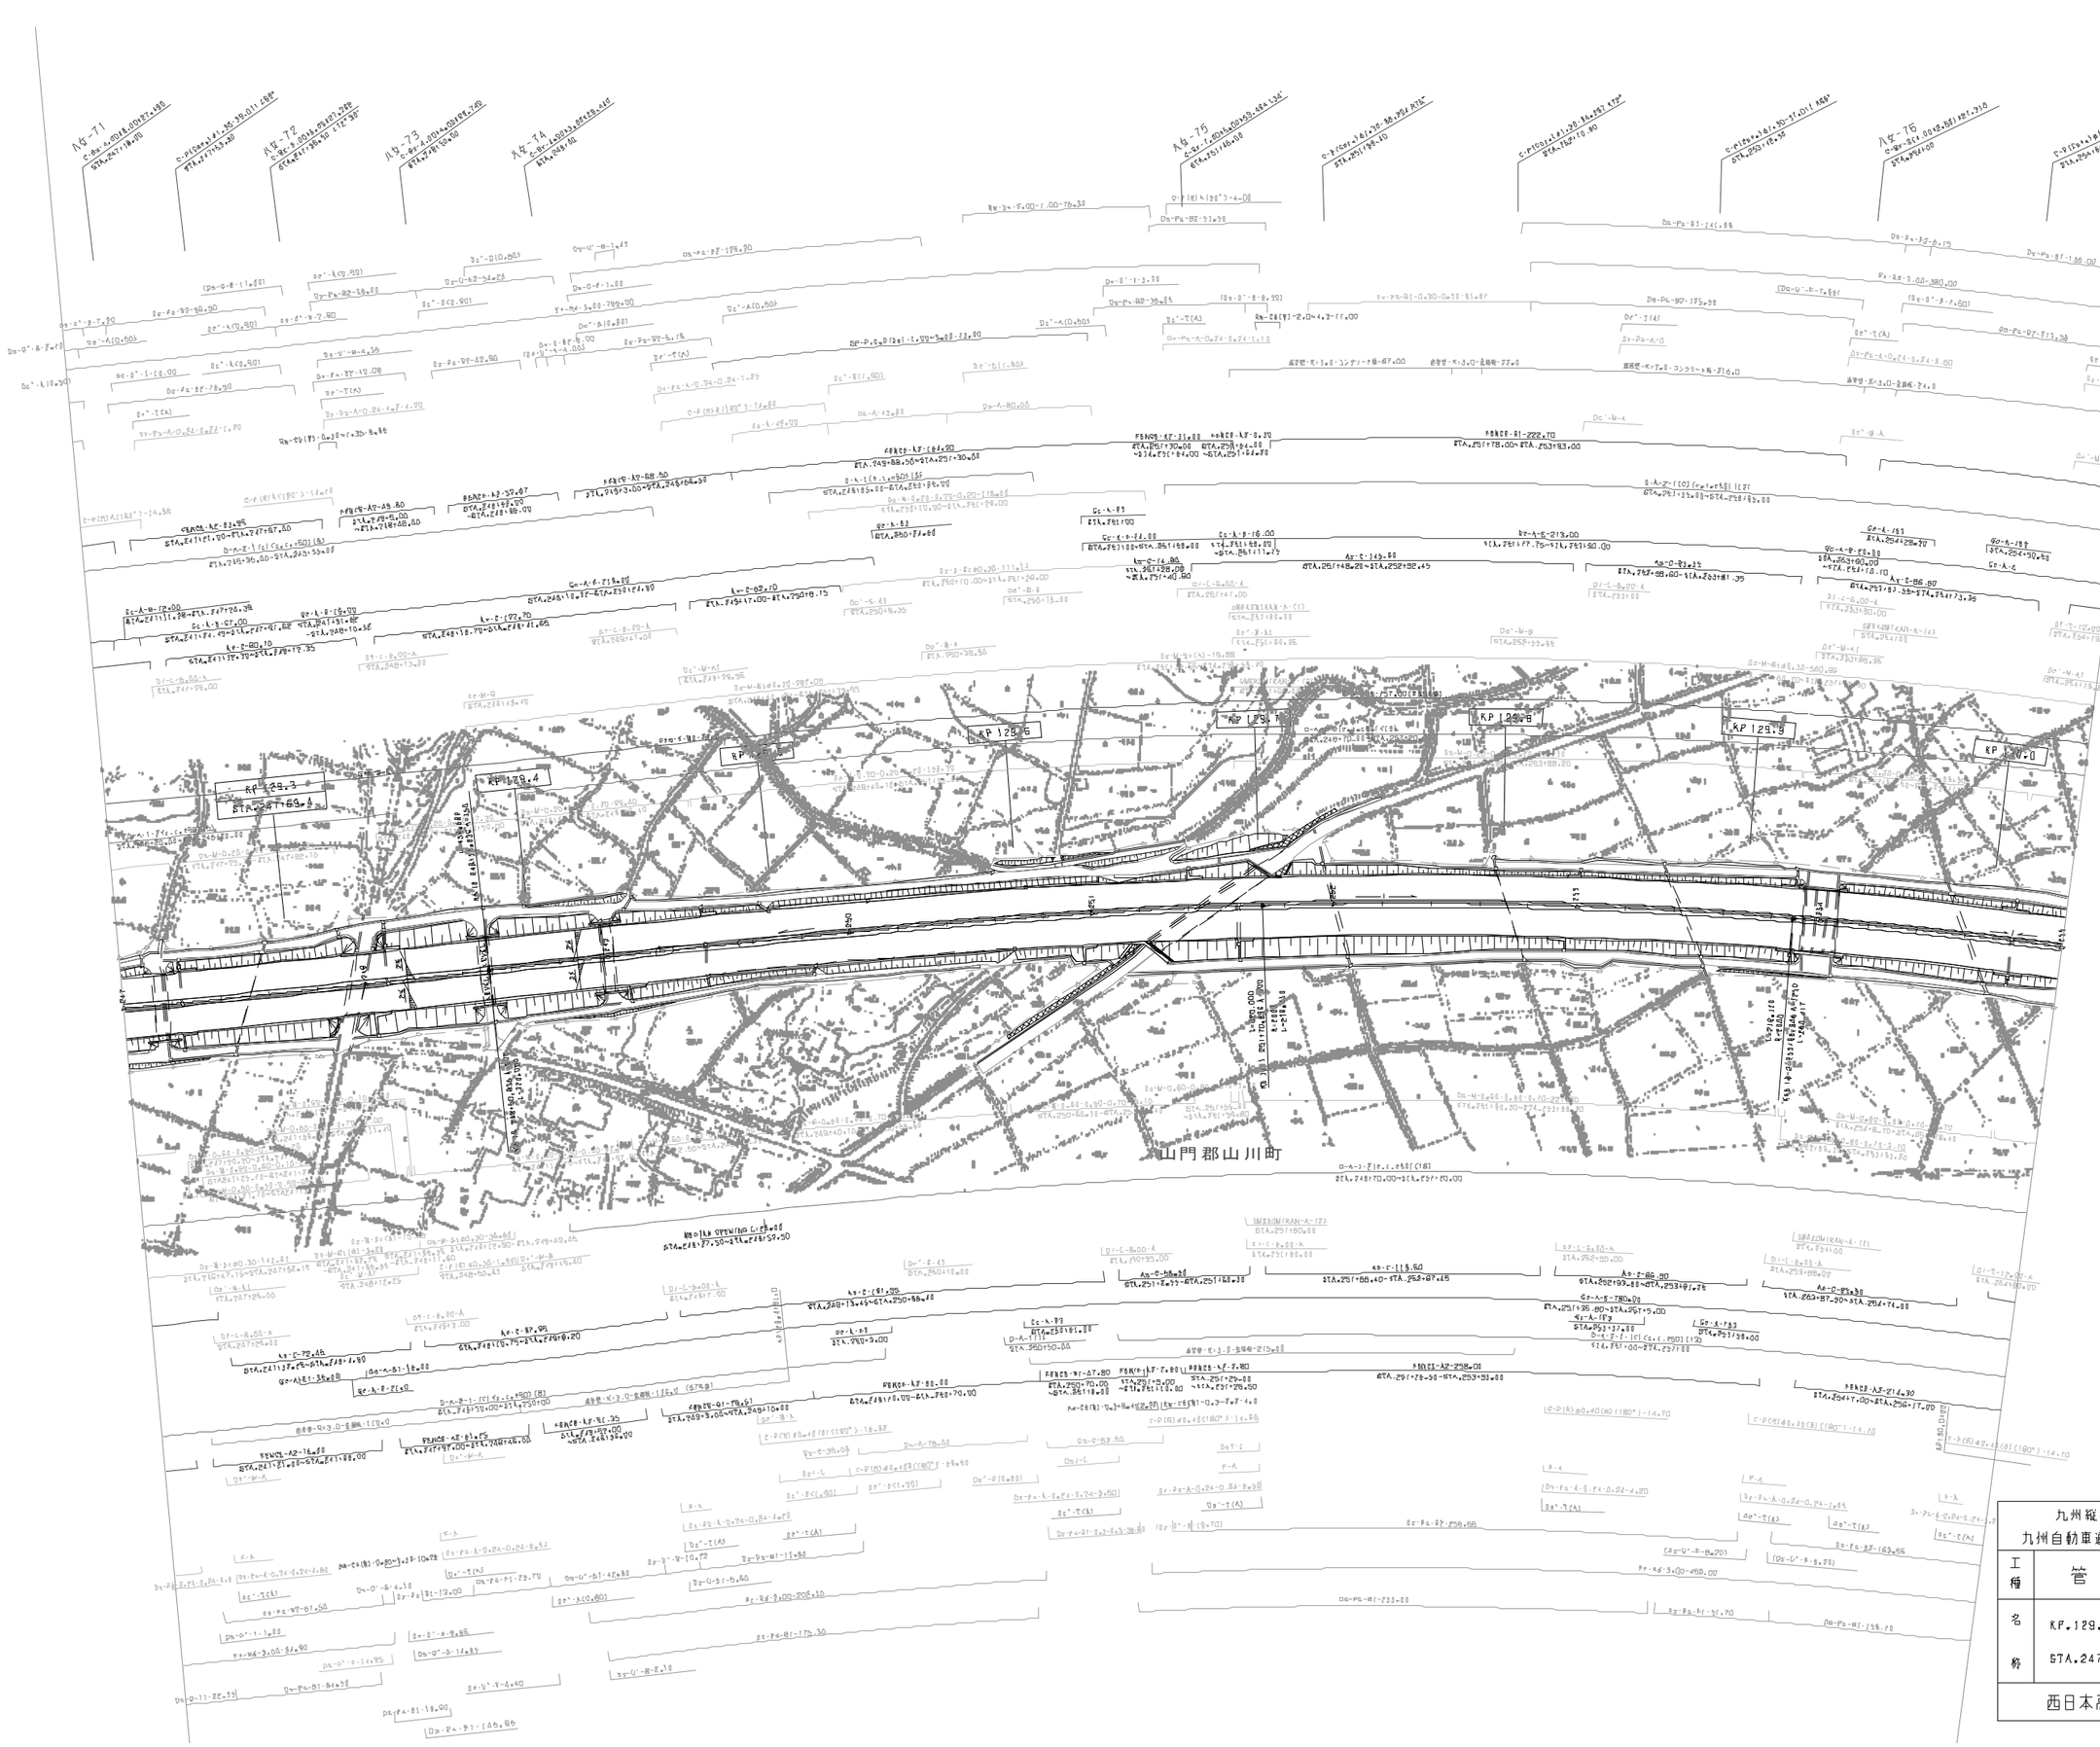

調整年月	摘要
第1回 2011年 2月	

九州縦貫自動車道鹿児島線 九州自動車道（みやま柳川～南関）			——
工種	管理用平面図		——
名称	KP.129.231～KP.130.031 STA.247+00～STA.255+00	縮尺 1/1000	6 12
西日本高速道路（株） 九州支社			

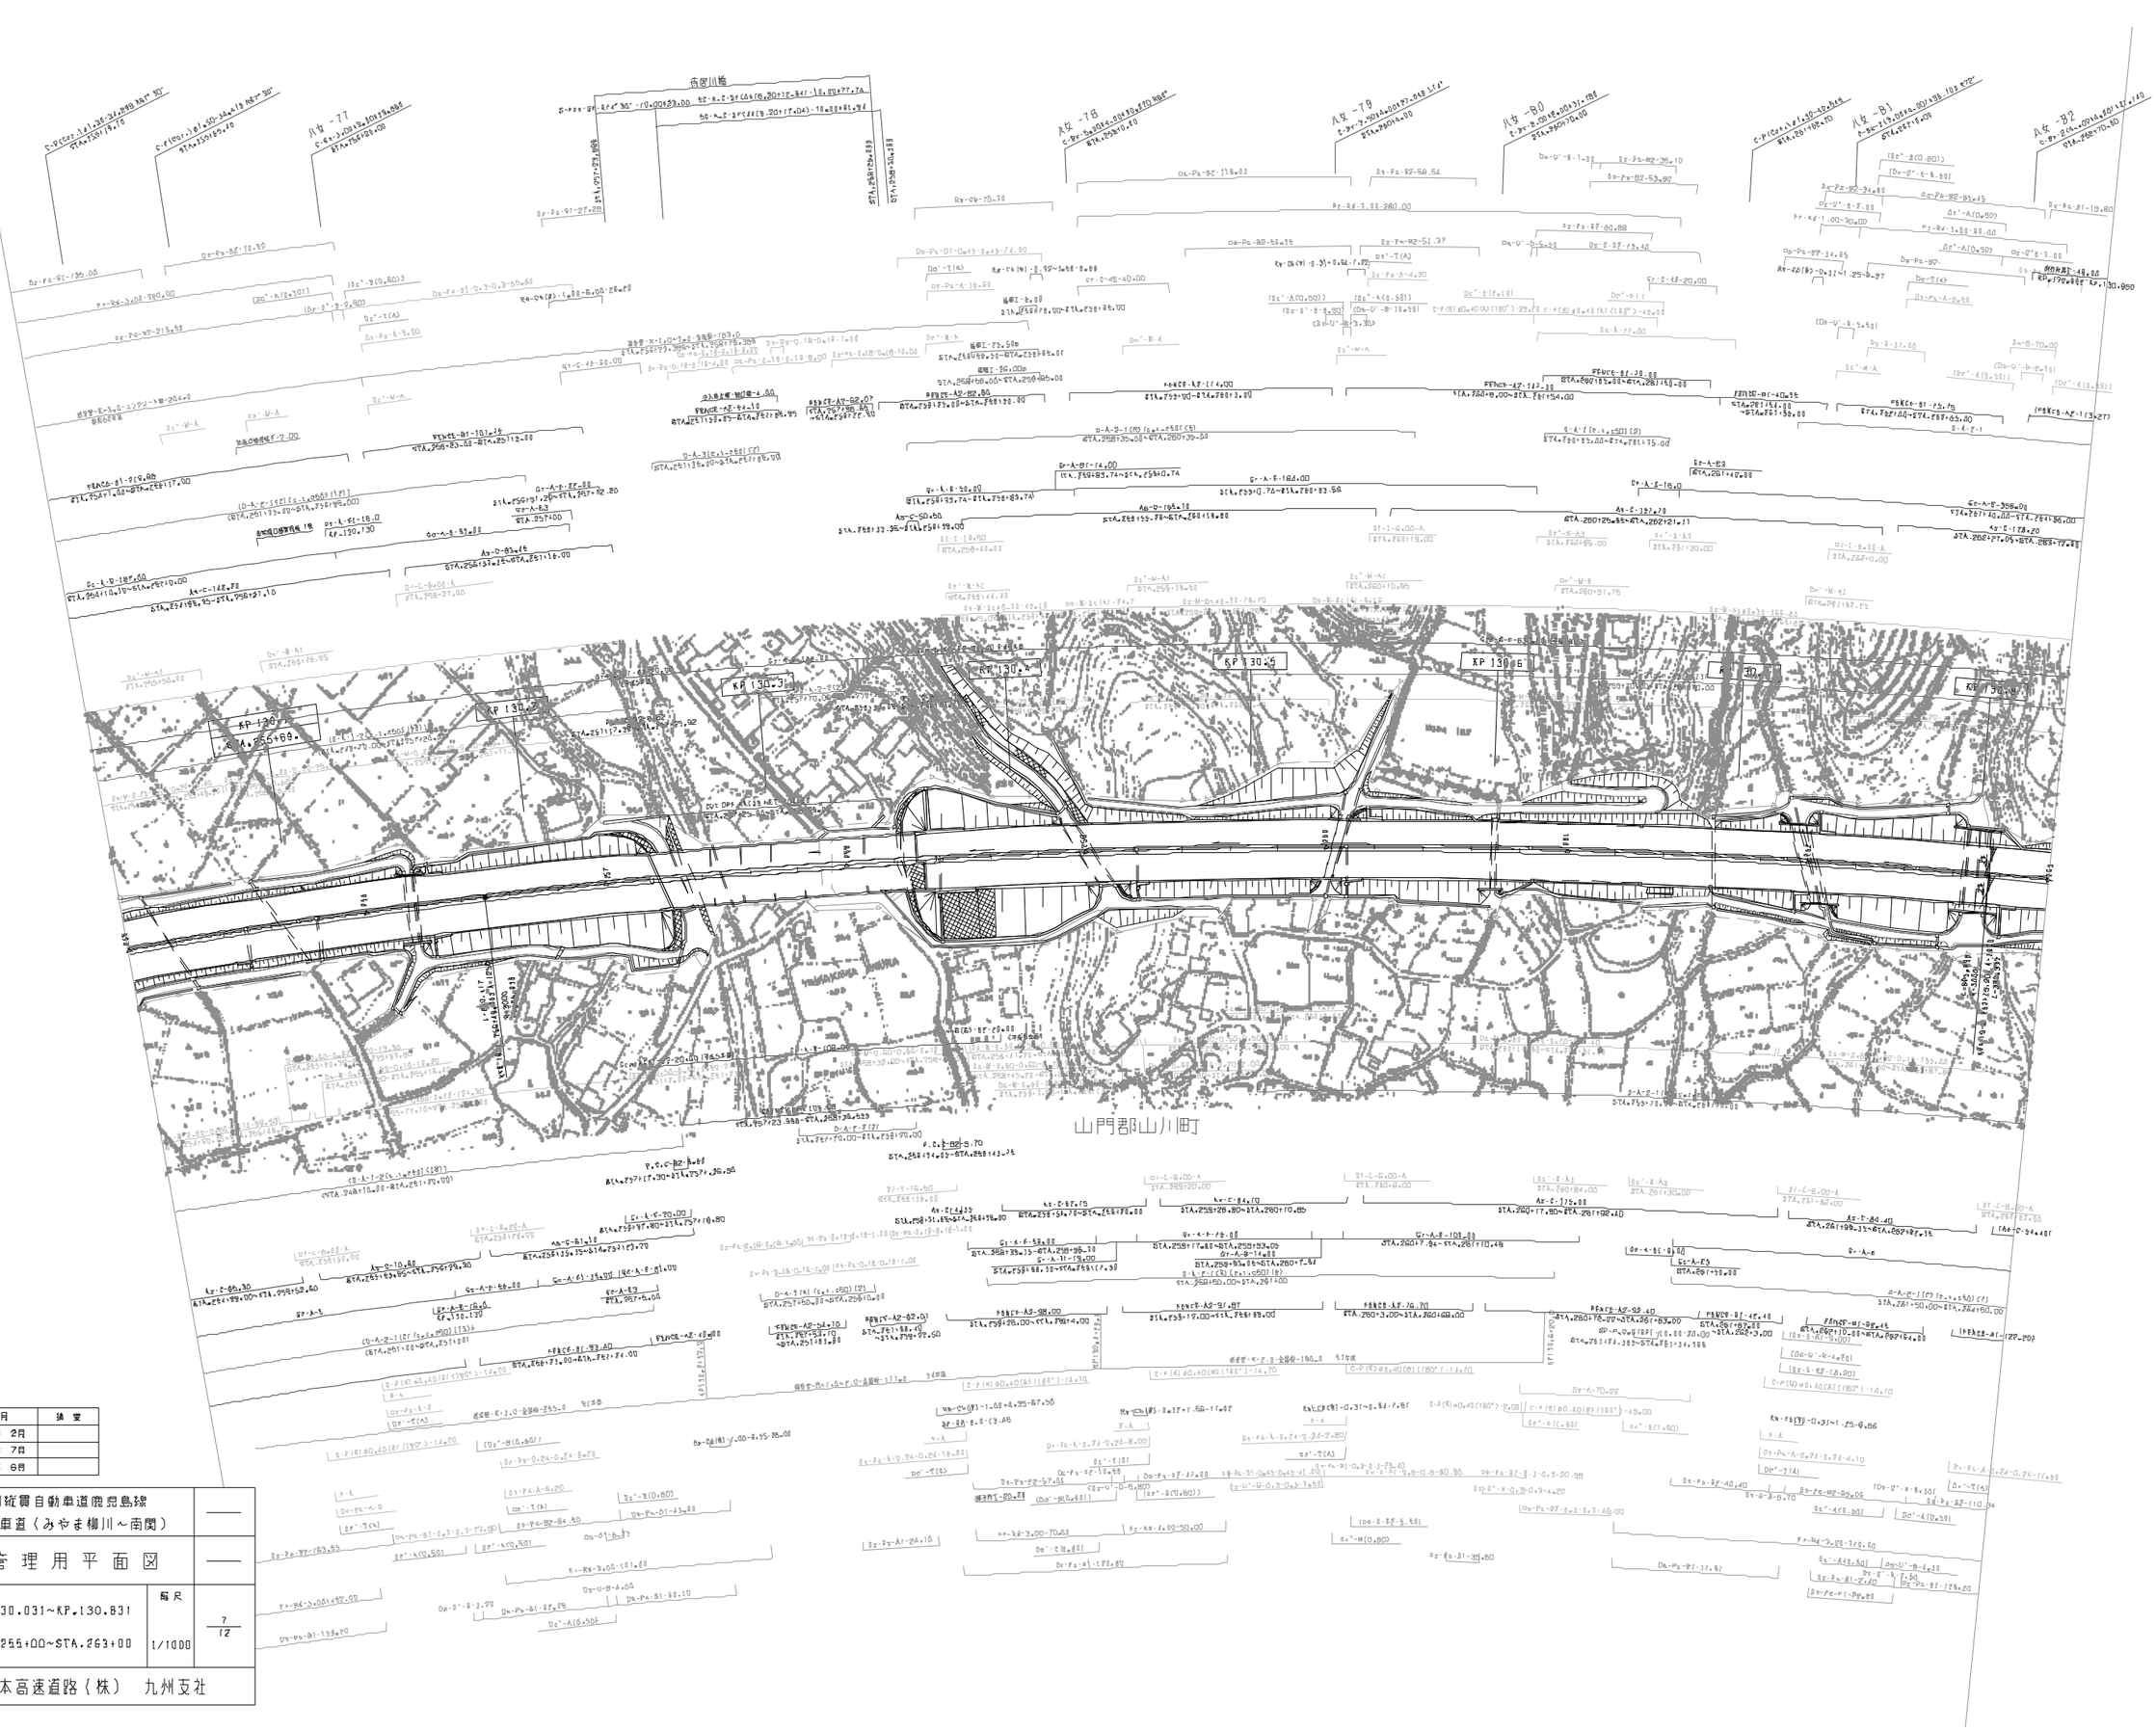

調整台帳		決裁
第1回	2011年 2月	
第2回	2021年 7月	
第3回	2022年 6月	

九州縦貫自動車道鹿児島線 九州自動車道（みやま柳川～南関）			——
工種	管理用平面図		——
名称	KP.130.031～KP.130.831 STA.255+00～STA.263+00	縮尺 1/1000	7/12
西日本高速道路（株） 九州支社			

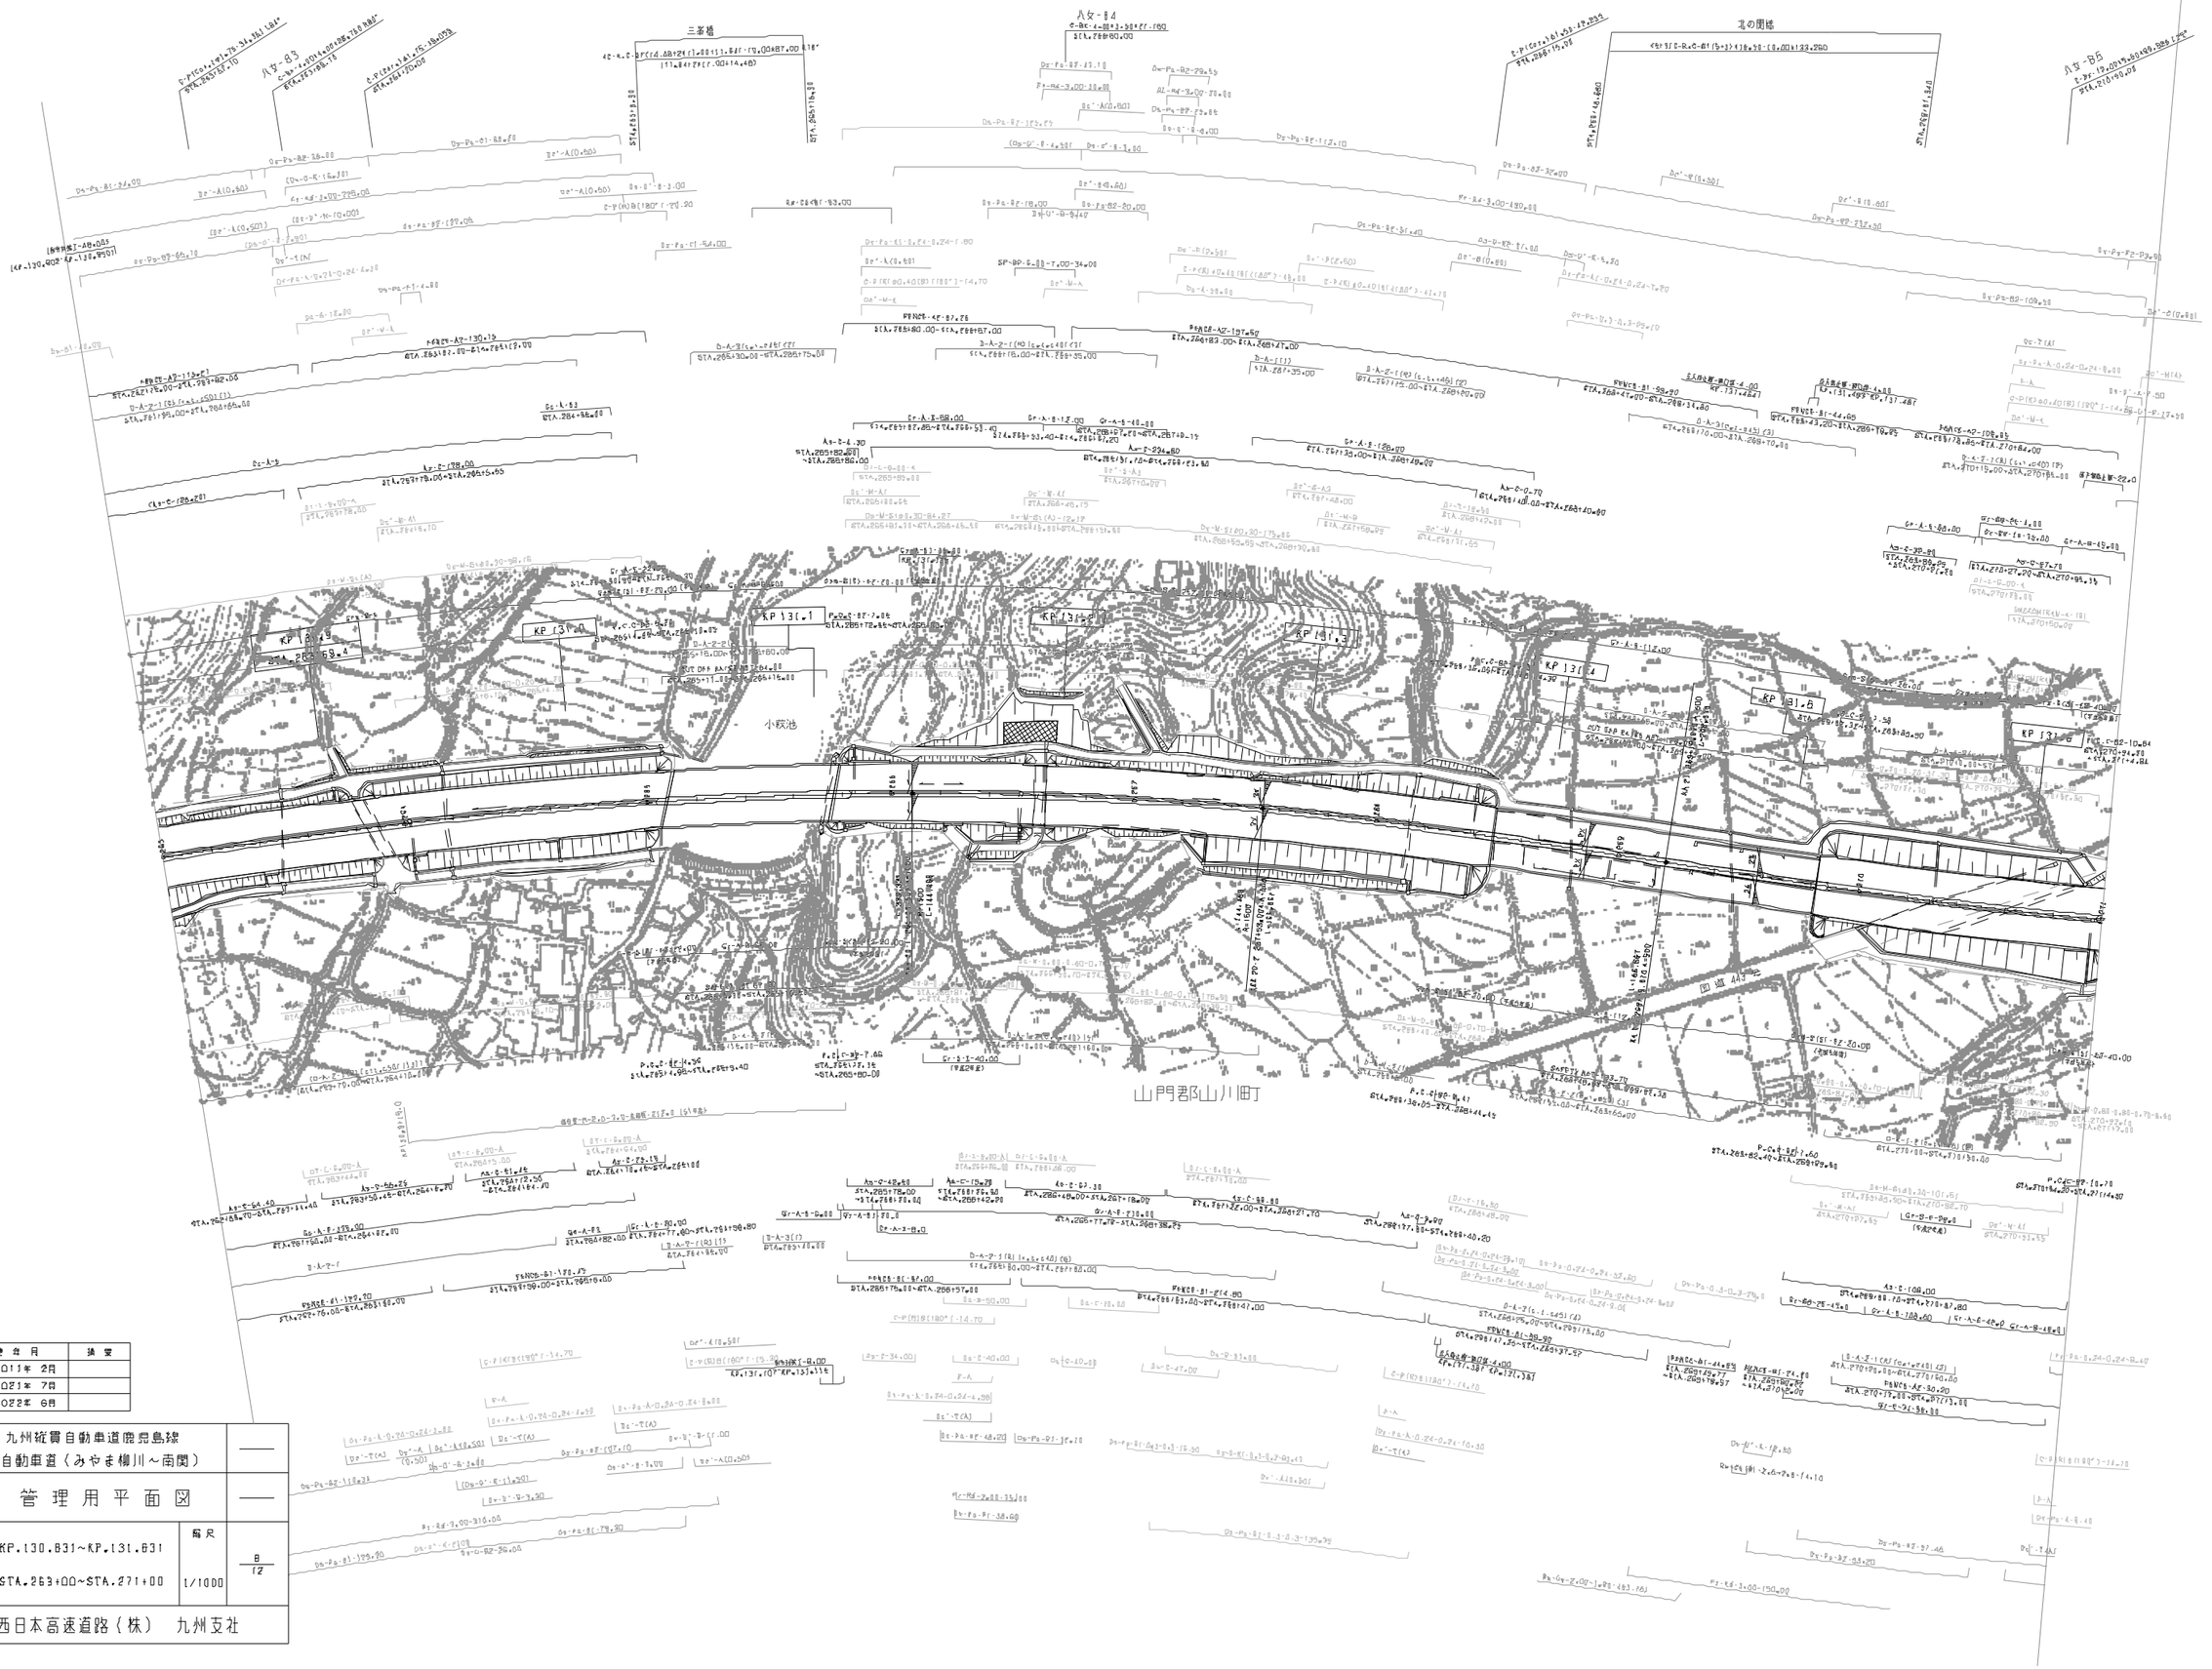

調整年月	備考
第1回 2011年 2月	
第2回 2021年 7月	
第3回 2022年 6月	

九州統貫自動車道鹿児島線 九州自動車道（みやま柳川～南関）			——
工種	管理用平面図		——
名称	KP.130.831~KP.131.831 STA.263+00~STA.271+00	縮尺 1/1000	8 12
西日本高速道路（株） 九州支社			

九州縦貫自動車道鹿児島線 九州自動車道（みやま柳川～南関）		——
工種	管理用平面図	——
名称	KP.131.631~KP.132.431 STA.271+00~STA.279+00	縮尺 1/1000
西日本高速道路（株）　九州支社		

現地日時	場所
第1回 2011年 2月	
第2回 2022年 6月	

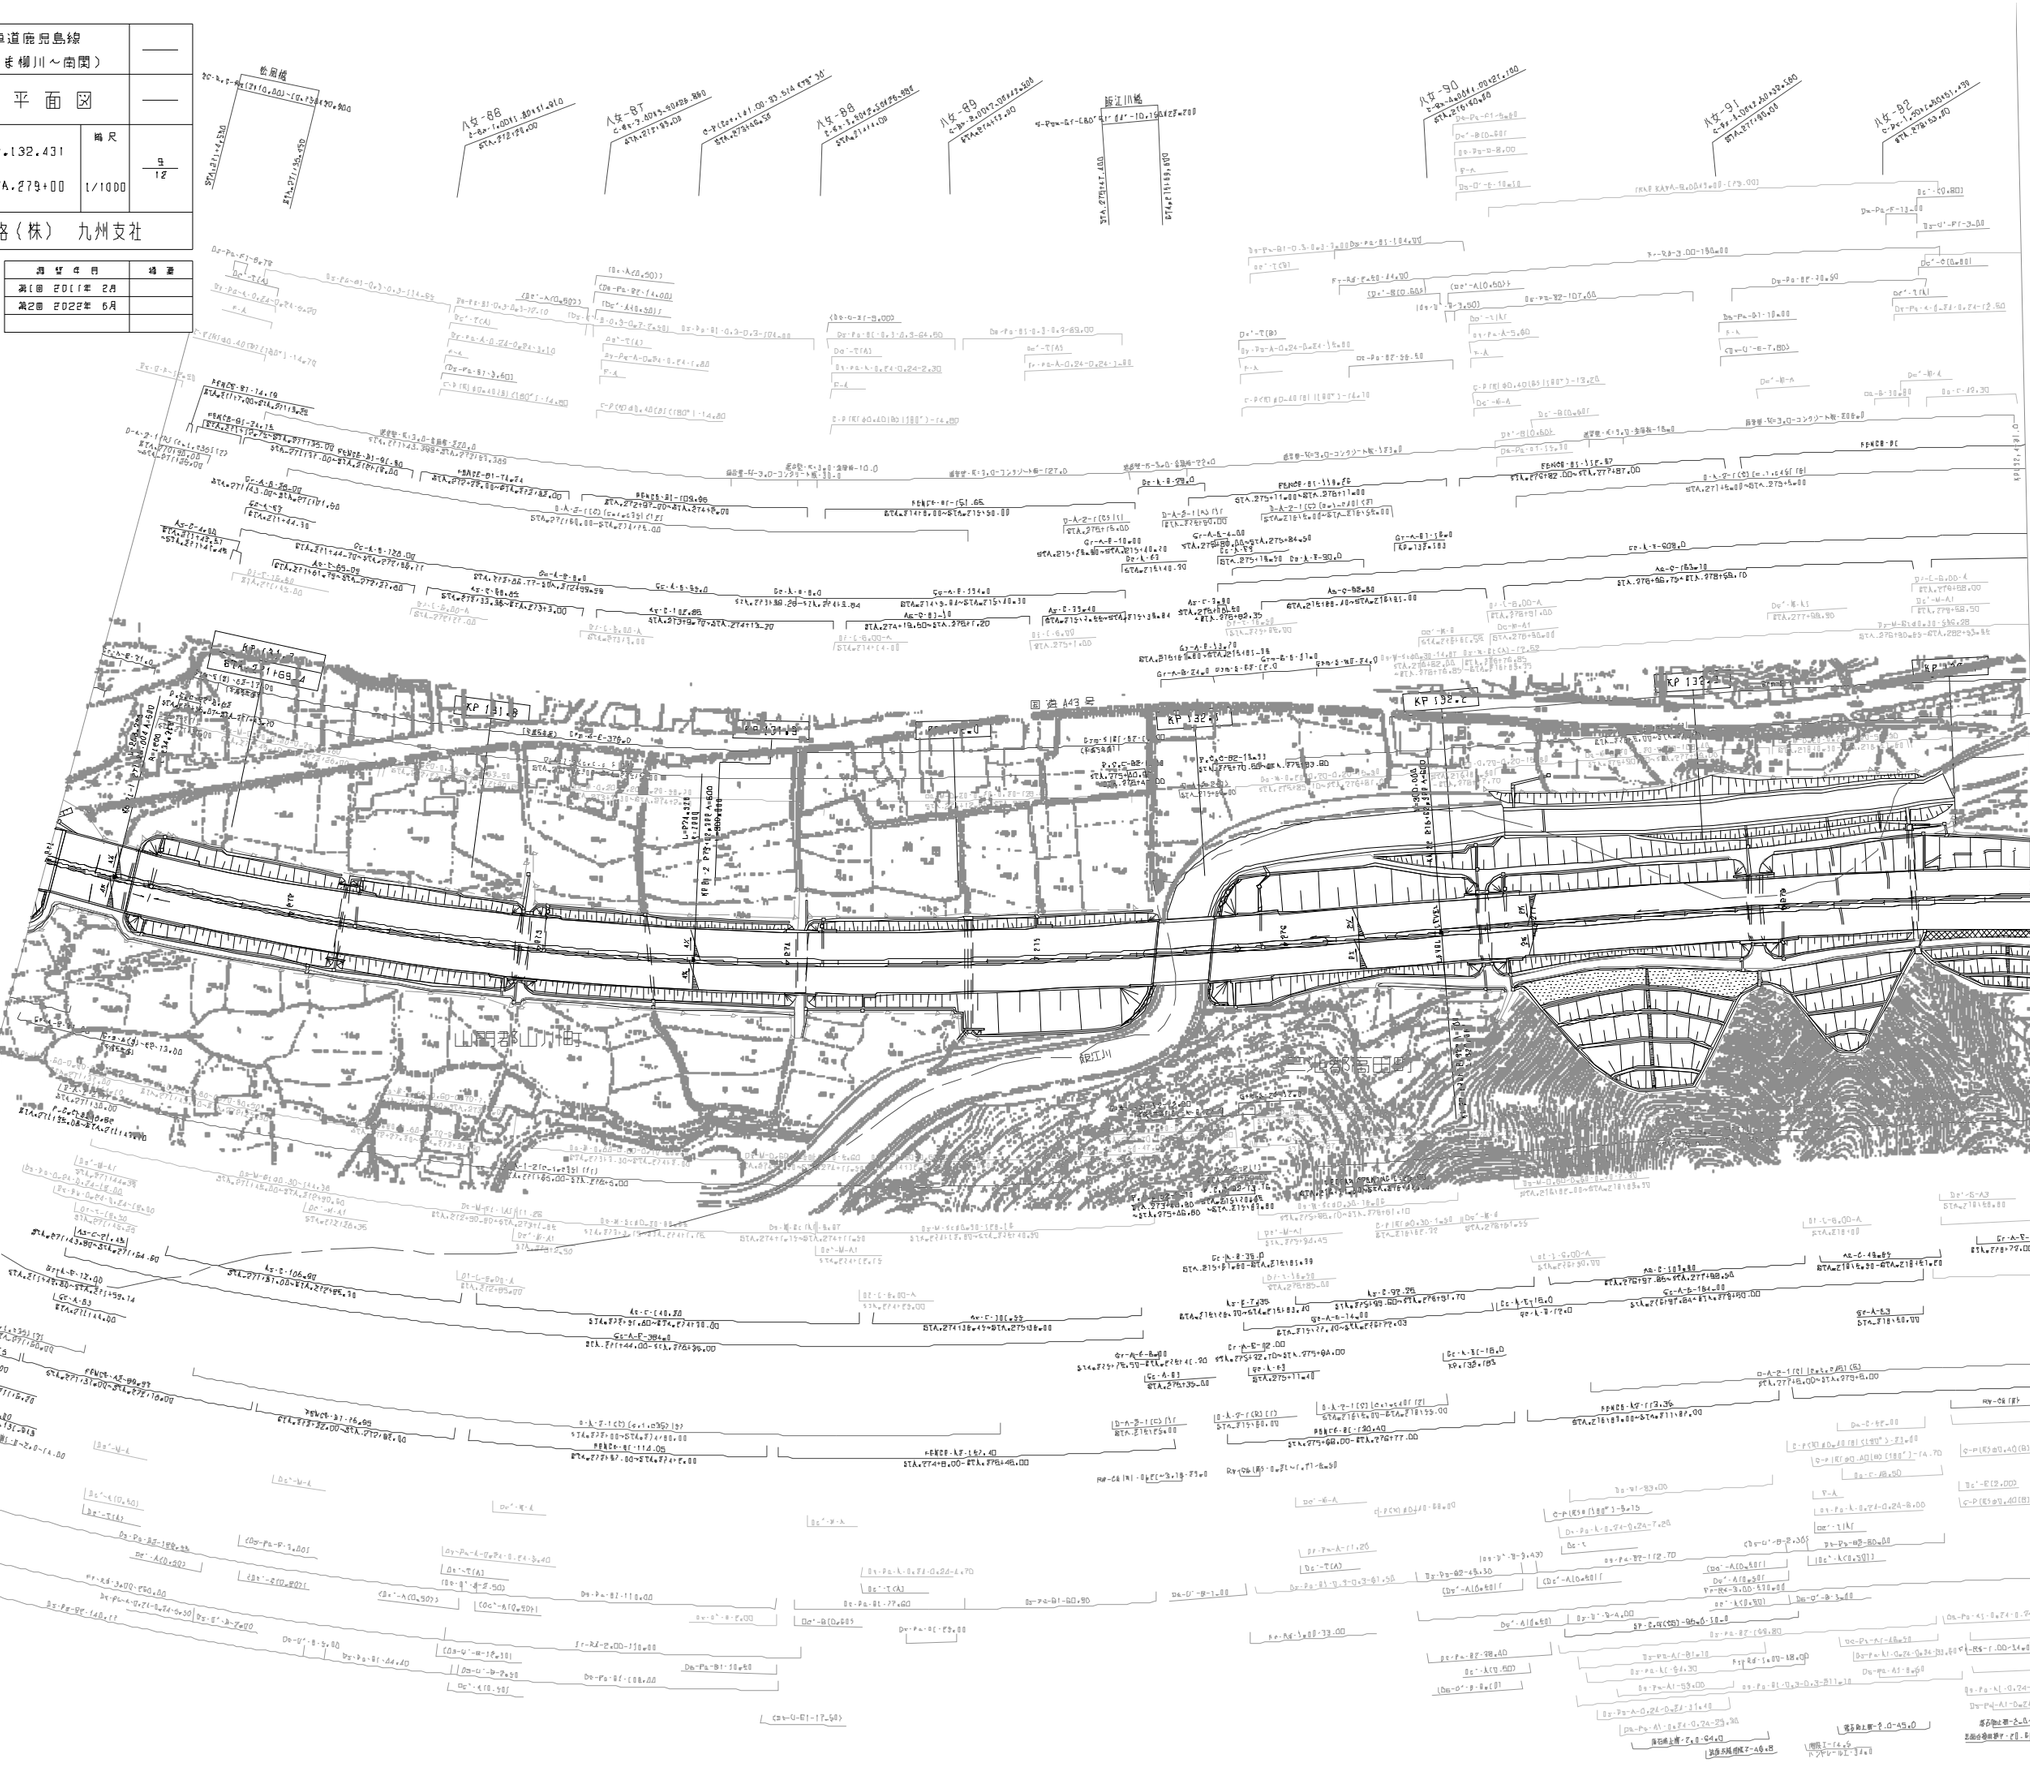

九州縦貫自動車道鹿児島線
九州自動車道（みやま柳川～南関）

工種	管理用平面図		
名称	KP.132.431~KP.133.231 STA.279+00~STA.287+00	縮尺 1/1000	10 12

西日本高速道路（株）　九州支社

調整年月	備考
第1回 2021年 2月	
第2回 2021年 7月	

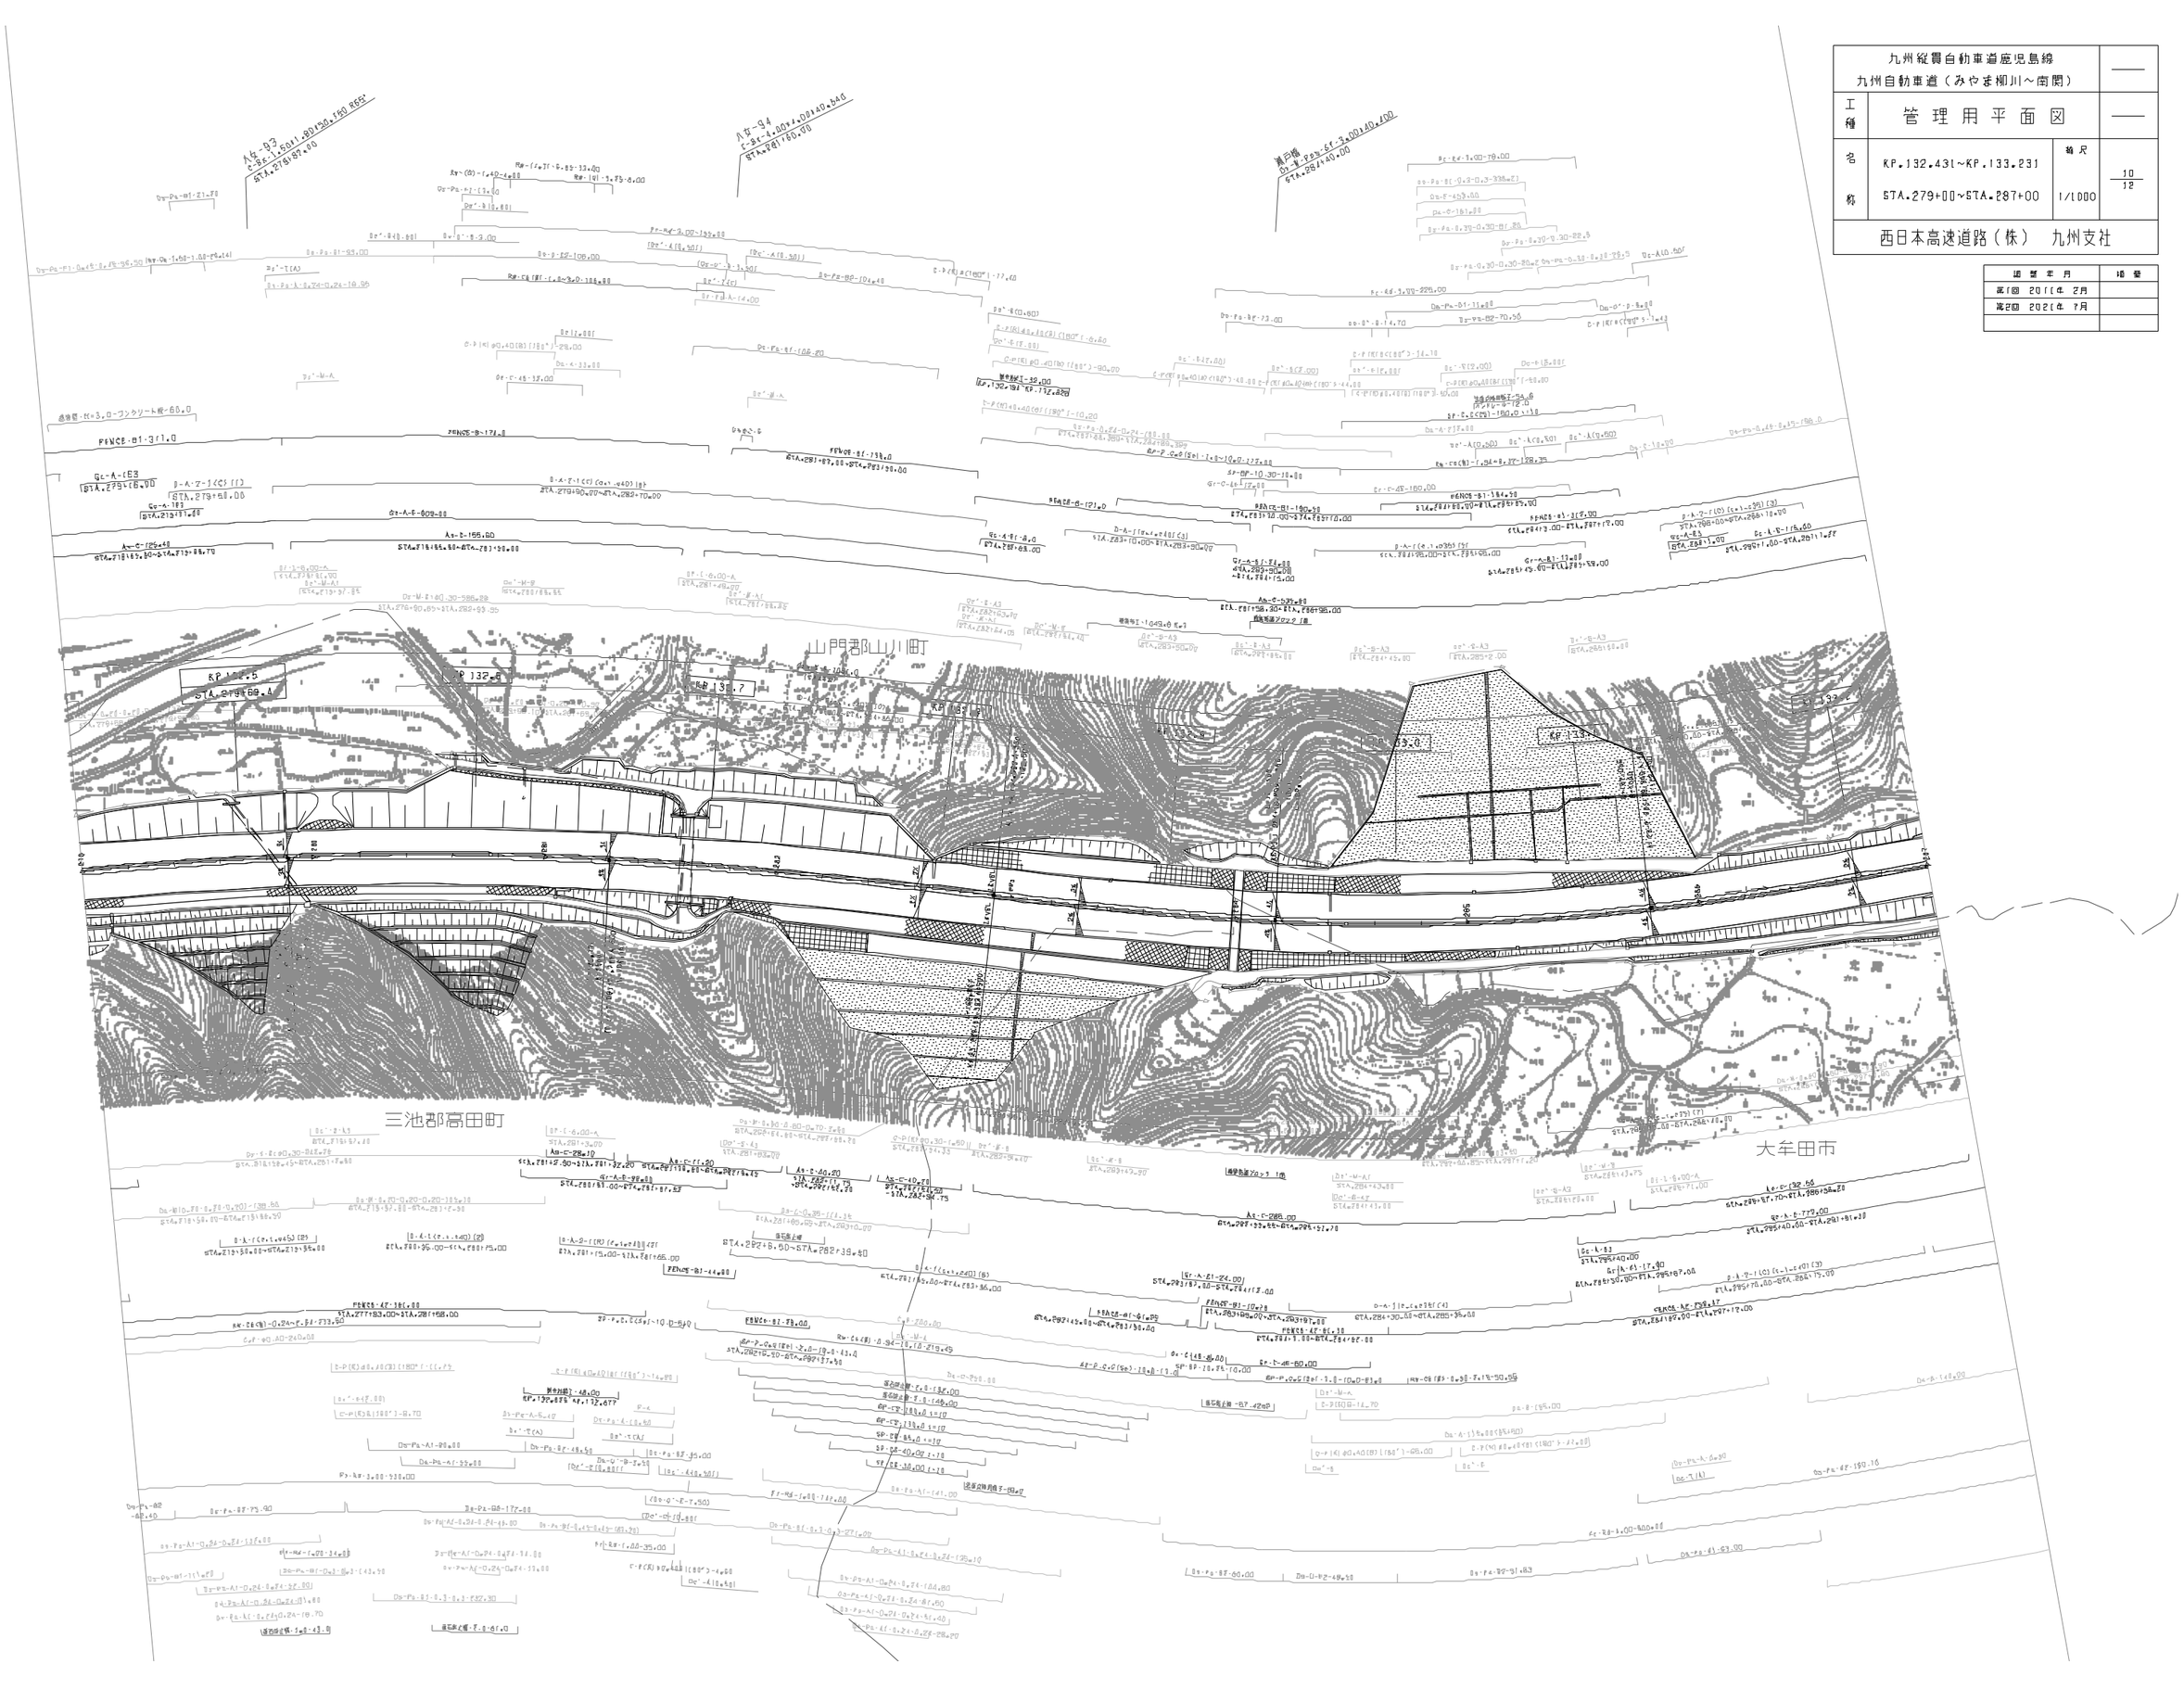

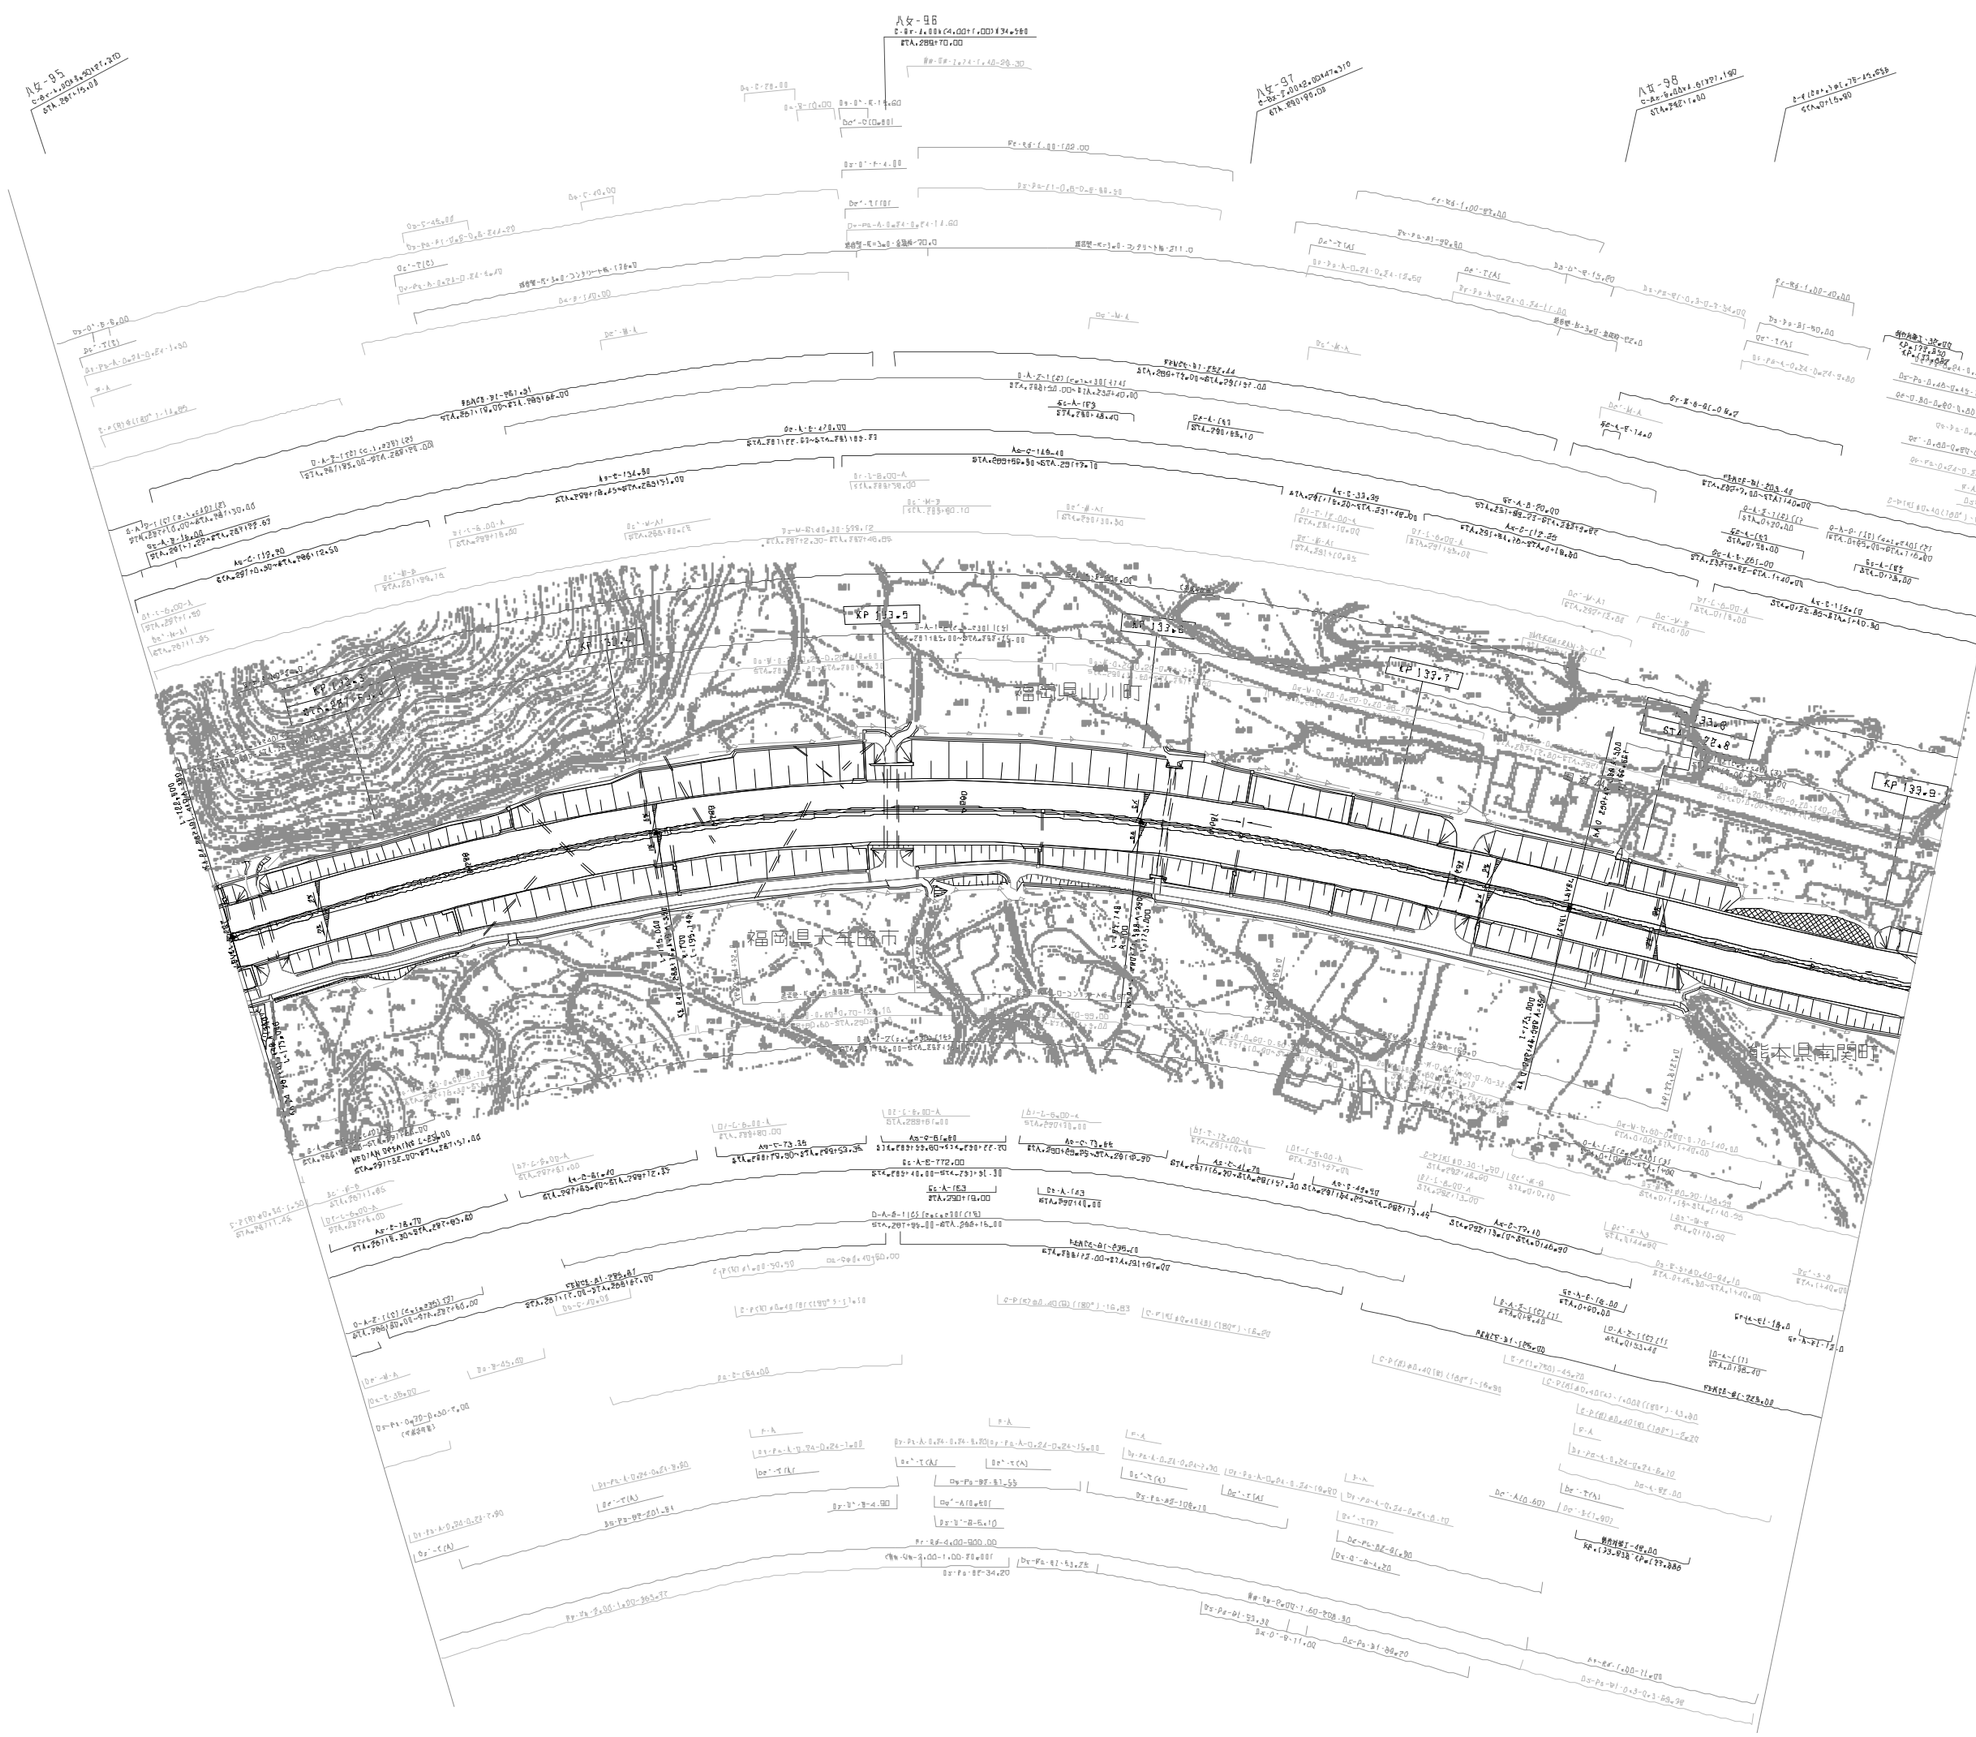

調整年月	摘要
第1回 2011年 2月	
第2回 2021年 7月	

九州縦貫自動車道鹿児島線 九州自動車道（みやま柳川～南関）			——
工種	管理用平面図		——
名称	KP.133.231～KP.133.917 STA.287+00～STA.1+40	縮尺 1/1000	11 12
西日本高速道路（株） 九州支社			

九州縦貫自動車道鹿児島線 九州自動車道（みやま柳川～南関）			——
工種	管理用平面図		——
名称	KP.133.917~KP.134.657 STA.1+40~STA.8+80	縮尺 1/1000	12 12
西日本高速道路（株）　九州支社			

適用年月	摘要
第1回　2011年 2月	
第2回　2021年 7月	

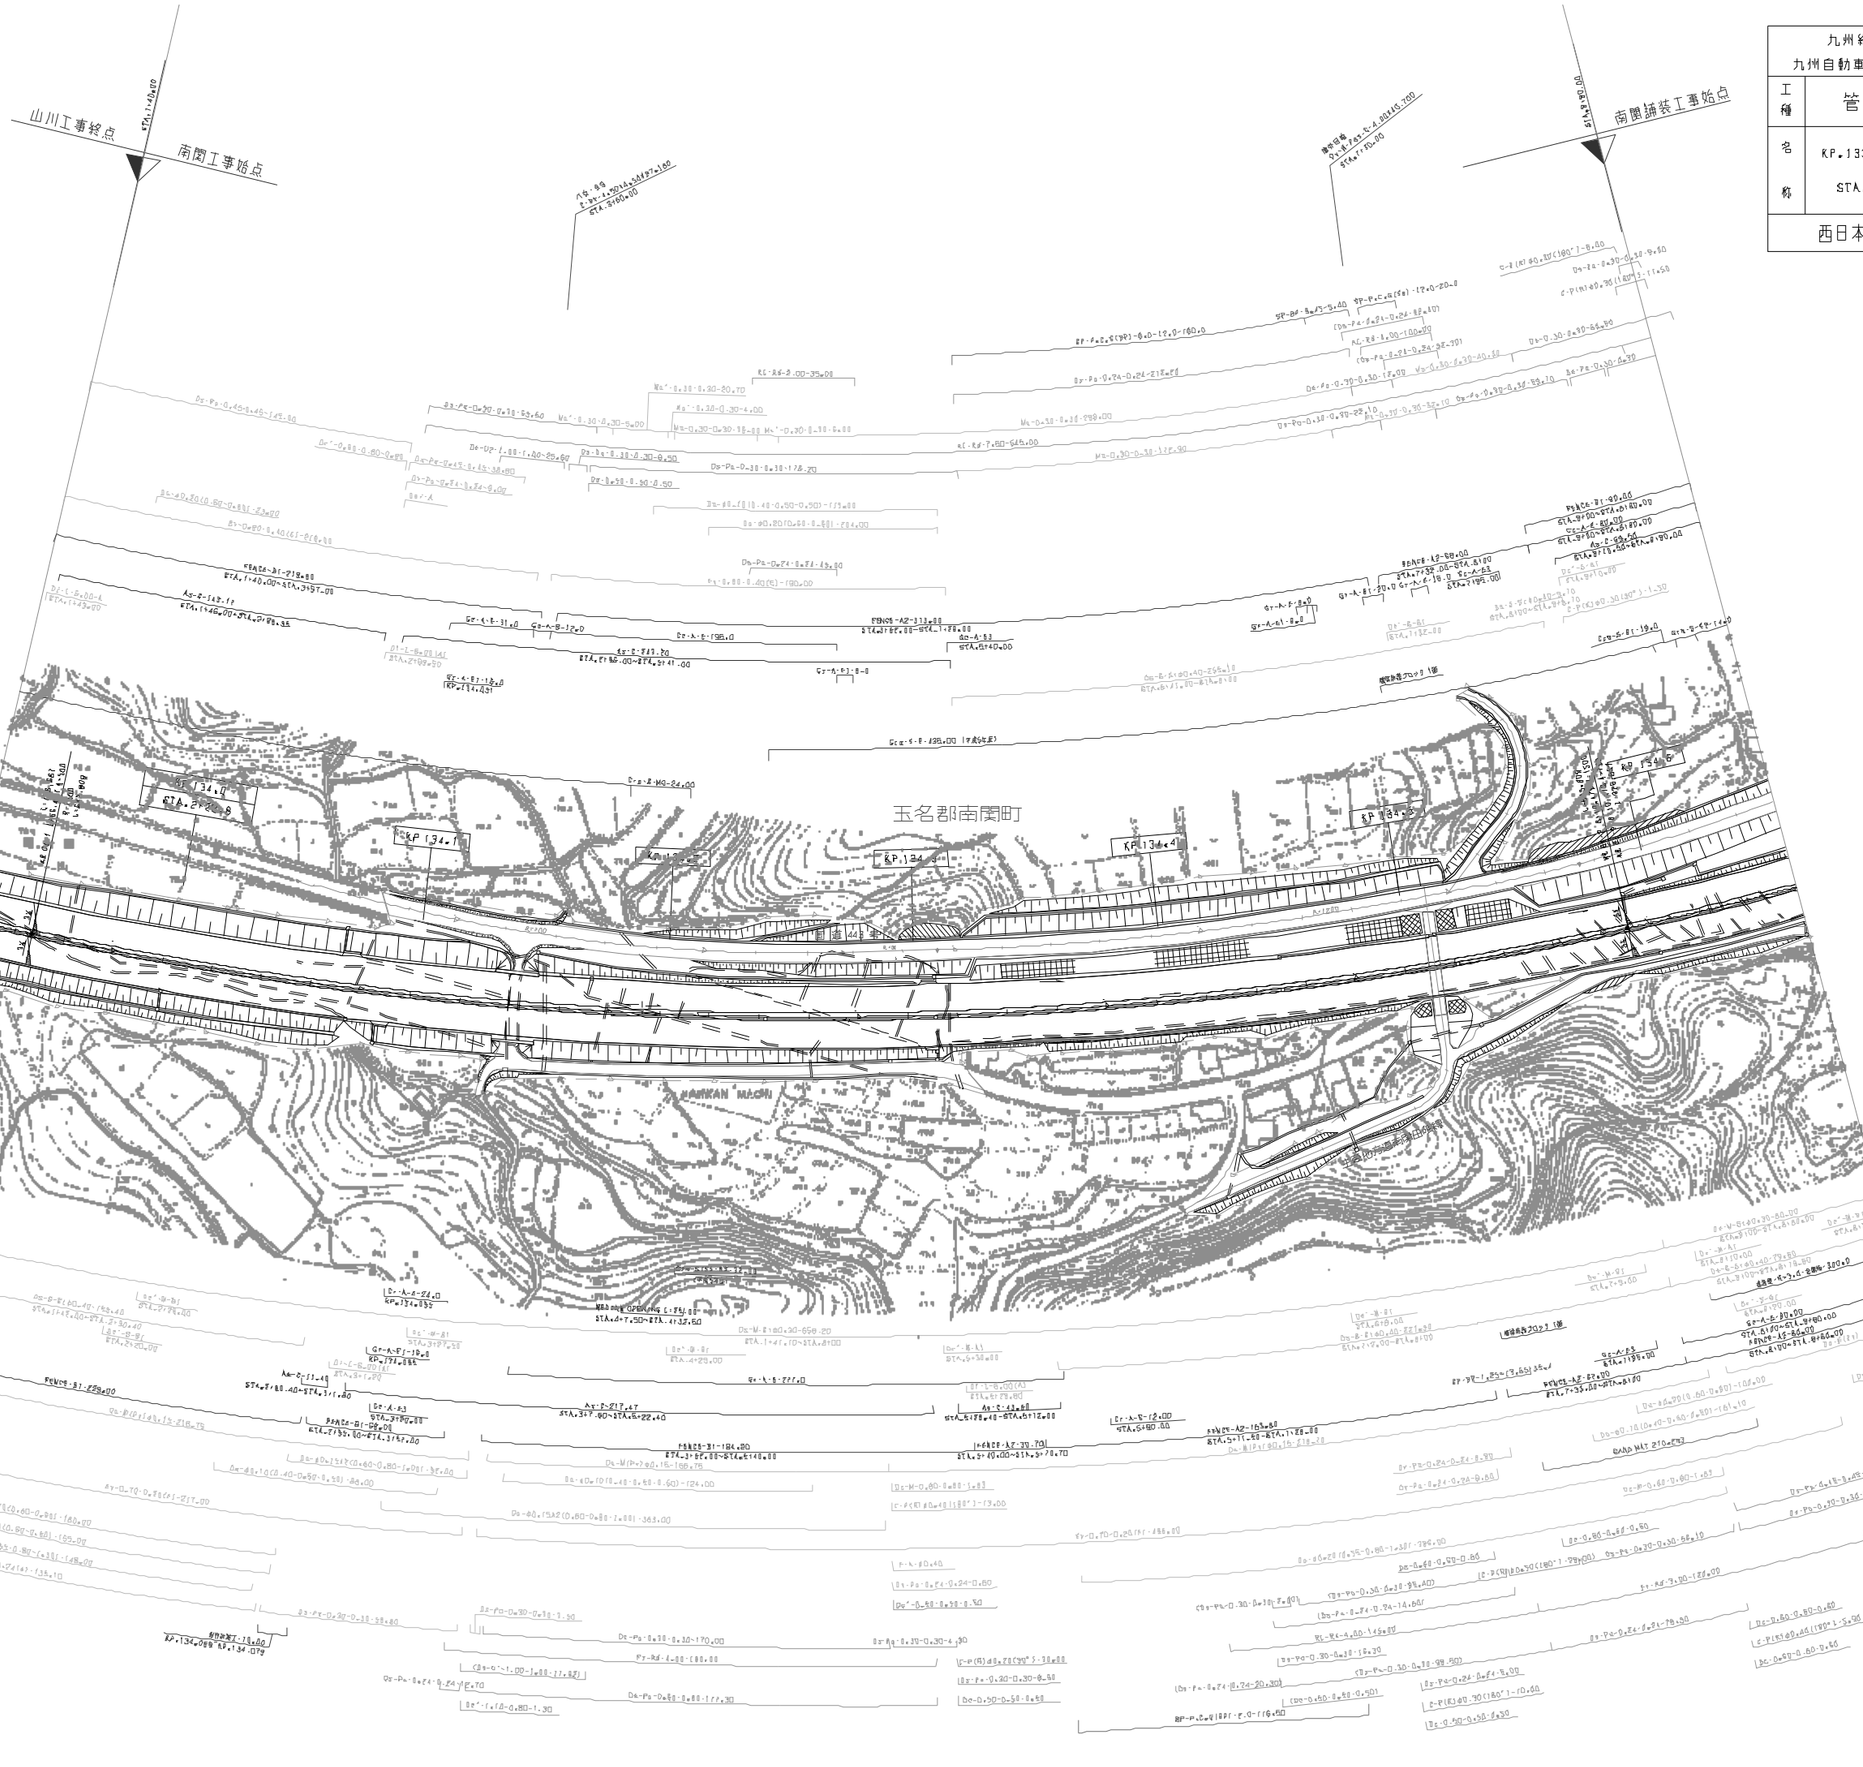

調整年月	摘要
第1回 2005年 6月	
第2回 2020年 5月	
第3回 2021年 7月	

九州縦貫自動車道鹿児島線 九州自動車道（南関～菊水）			——
工種	管理用平面図		——
名称	南関IC KP 134.657～KP 135.577 STA.8+80～STA.18+00	縮尺 1/1000	1/15
西日本高速道路（株） 九州支社			

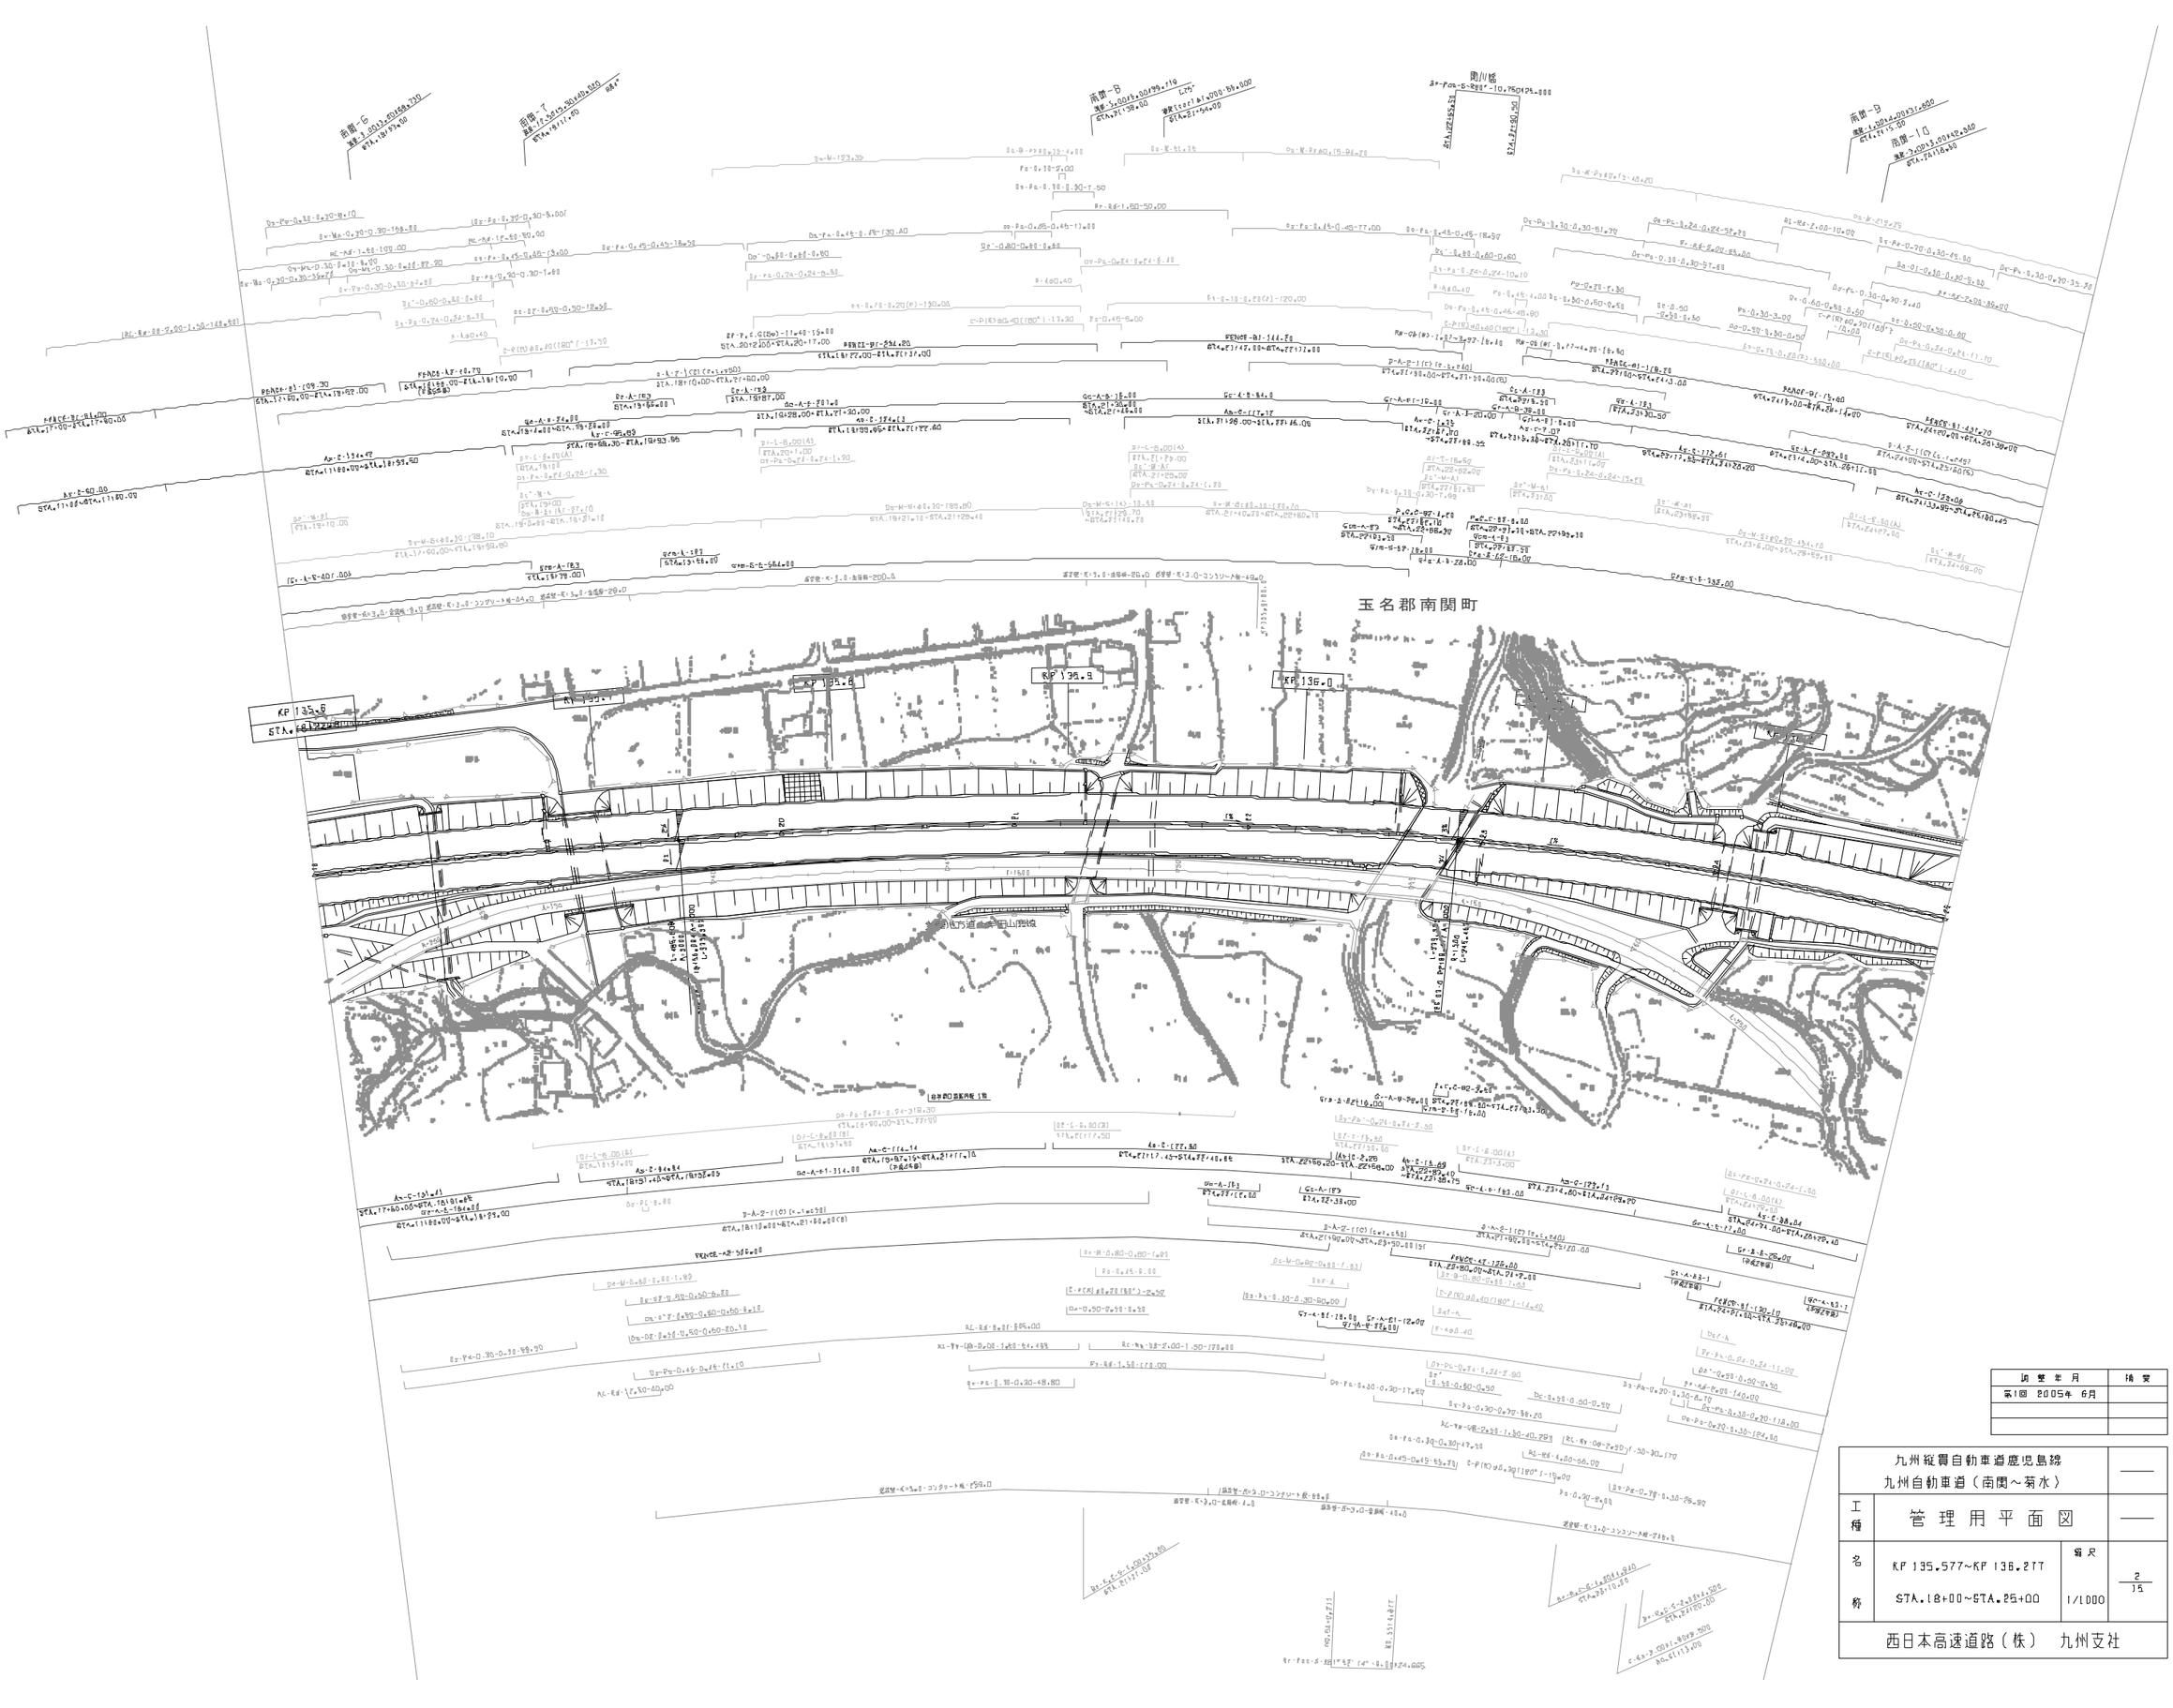
玉名郡南関町
KP 135.6
KP 135.9
KP 136.0
KP 136.2
KP 136.4
STA.18+00
STA.19+00
九州縦貫自動車道鹿児島線 九州自動車道（南関～菊水）			——
工種	管理用平面図		——
名称	KP 136.277~KP 137.077 STA.25+00~STA.33+00	縮尺 1/1000	3 15
西日本高速道路（株）　九州支社			

調査年月	施工
第1回 2005年 6月	

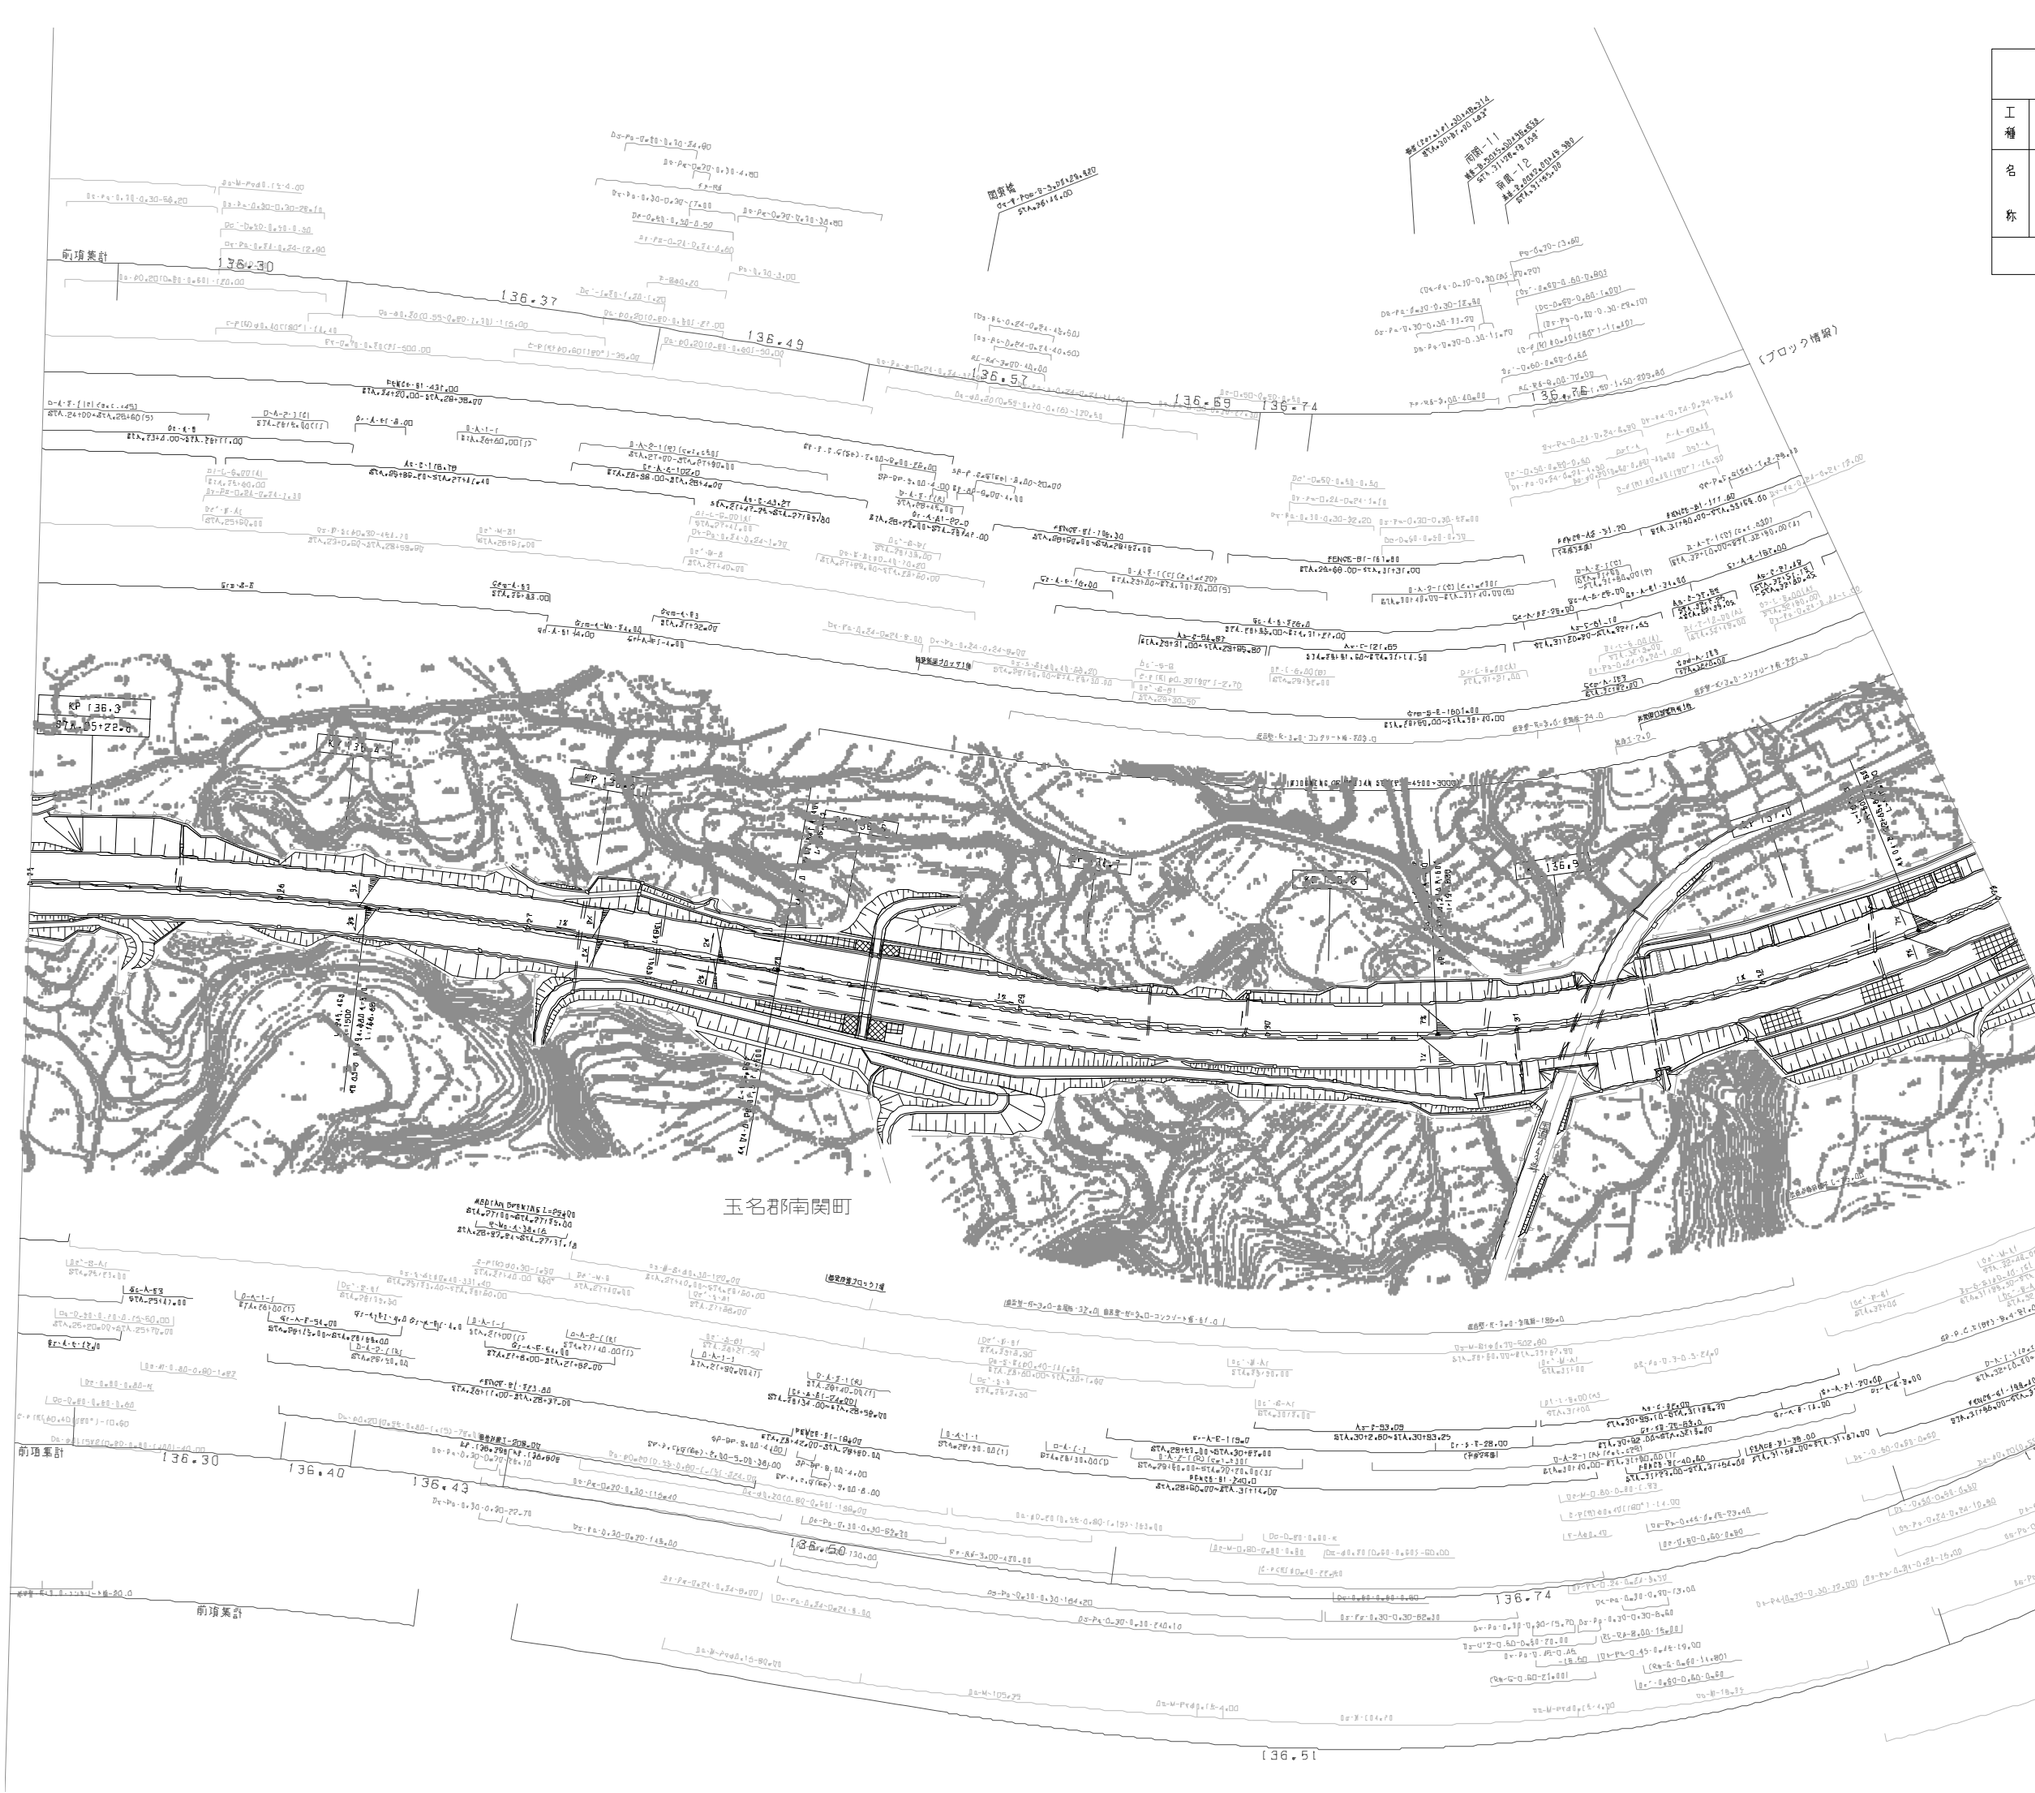

九州縦貫自動車道鹿児島線 九州自動車道（南関～菊水）			——
工種	管理用平面図		——
名称	KP 137.077～KP 137.877 STA.33+00～STA.41+00	縮尺 1/1000	4 15
西日本高速道路（株）　九州支社			

測量年月	備考
第1回　2005年　6月	
第2回　2021年　7月	

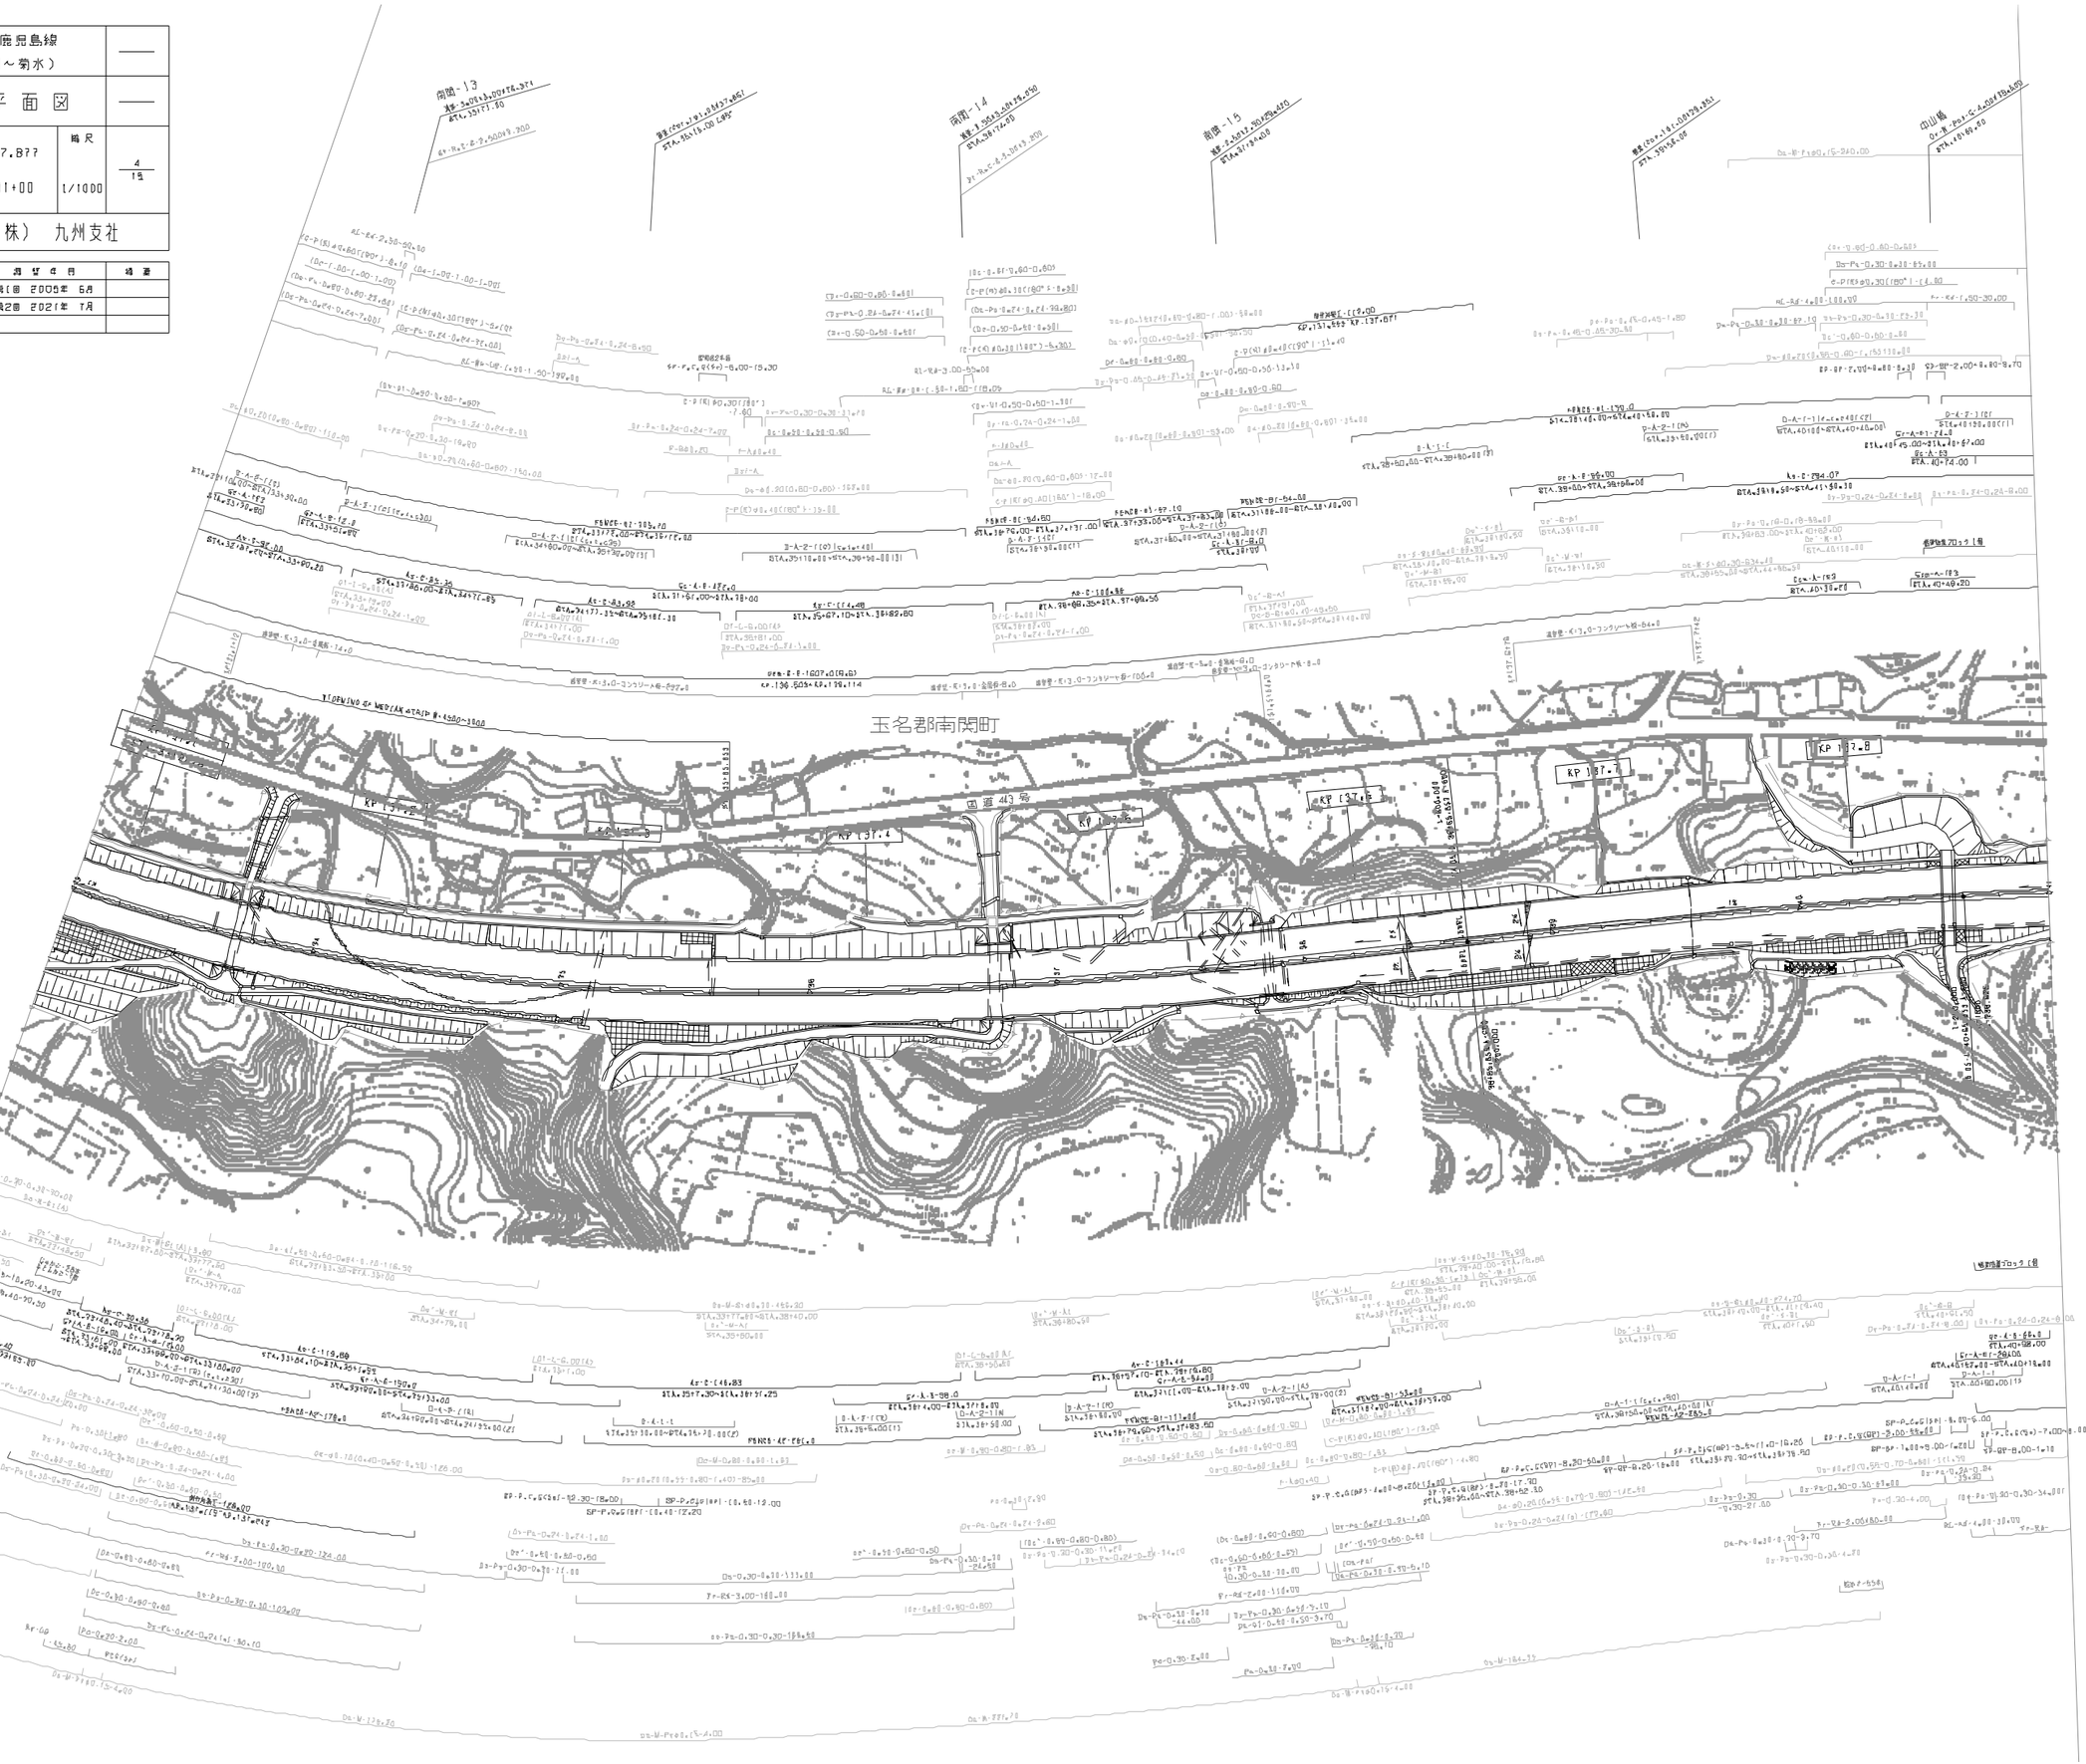

九州縦貫自動車道鹿児島線
九州自動車道（南関～菊水）

工種：管理用平面図

名称：KP 137.877~KP 138.677
STA.41+00~STA.49+00

縮尺：1/1000

5/15

西日本高速道路（株）　九州支社

適用年月	摘要
第1回 2005年 6月	
第2回 2021年 7月	

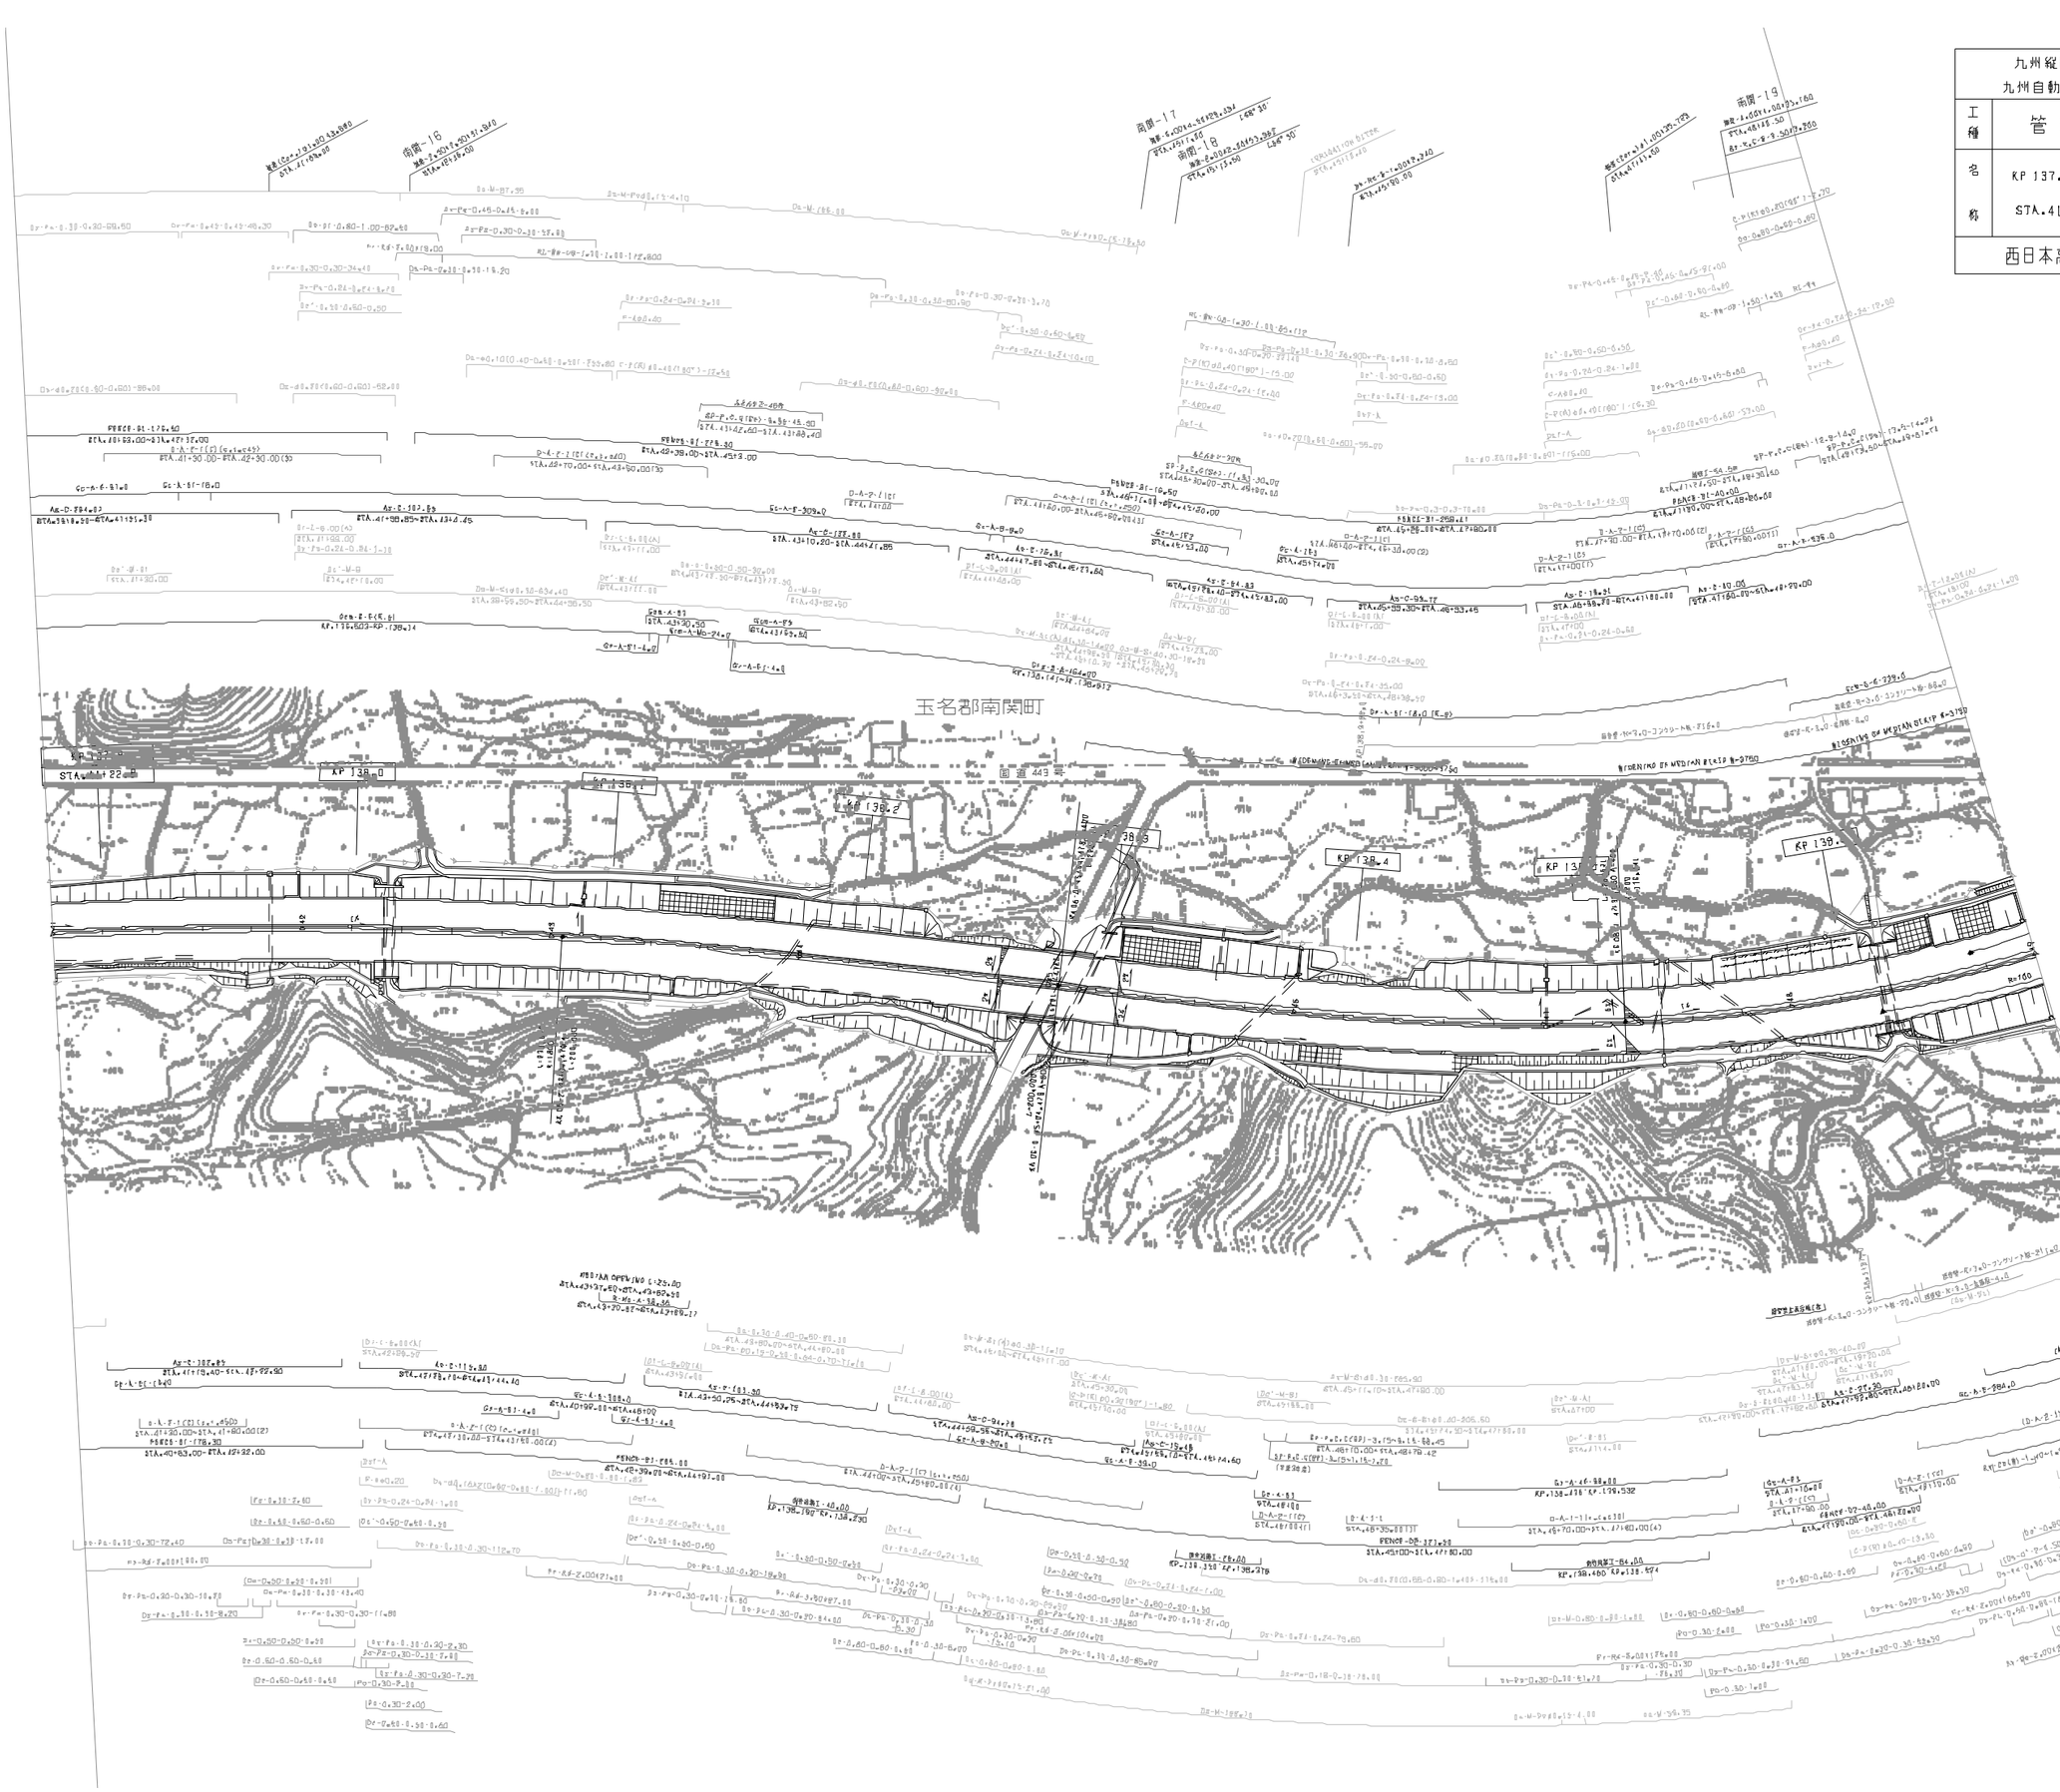

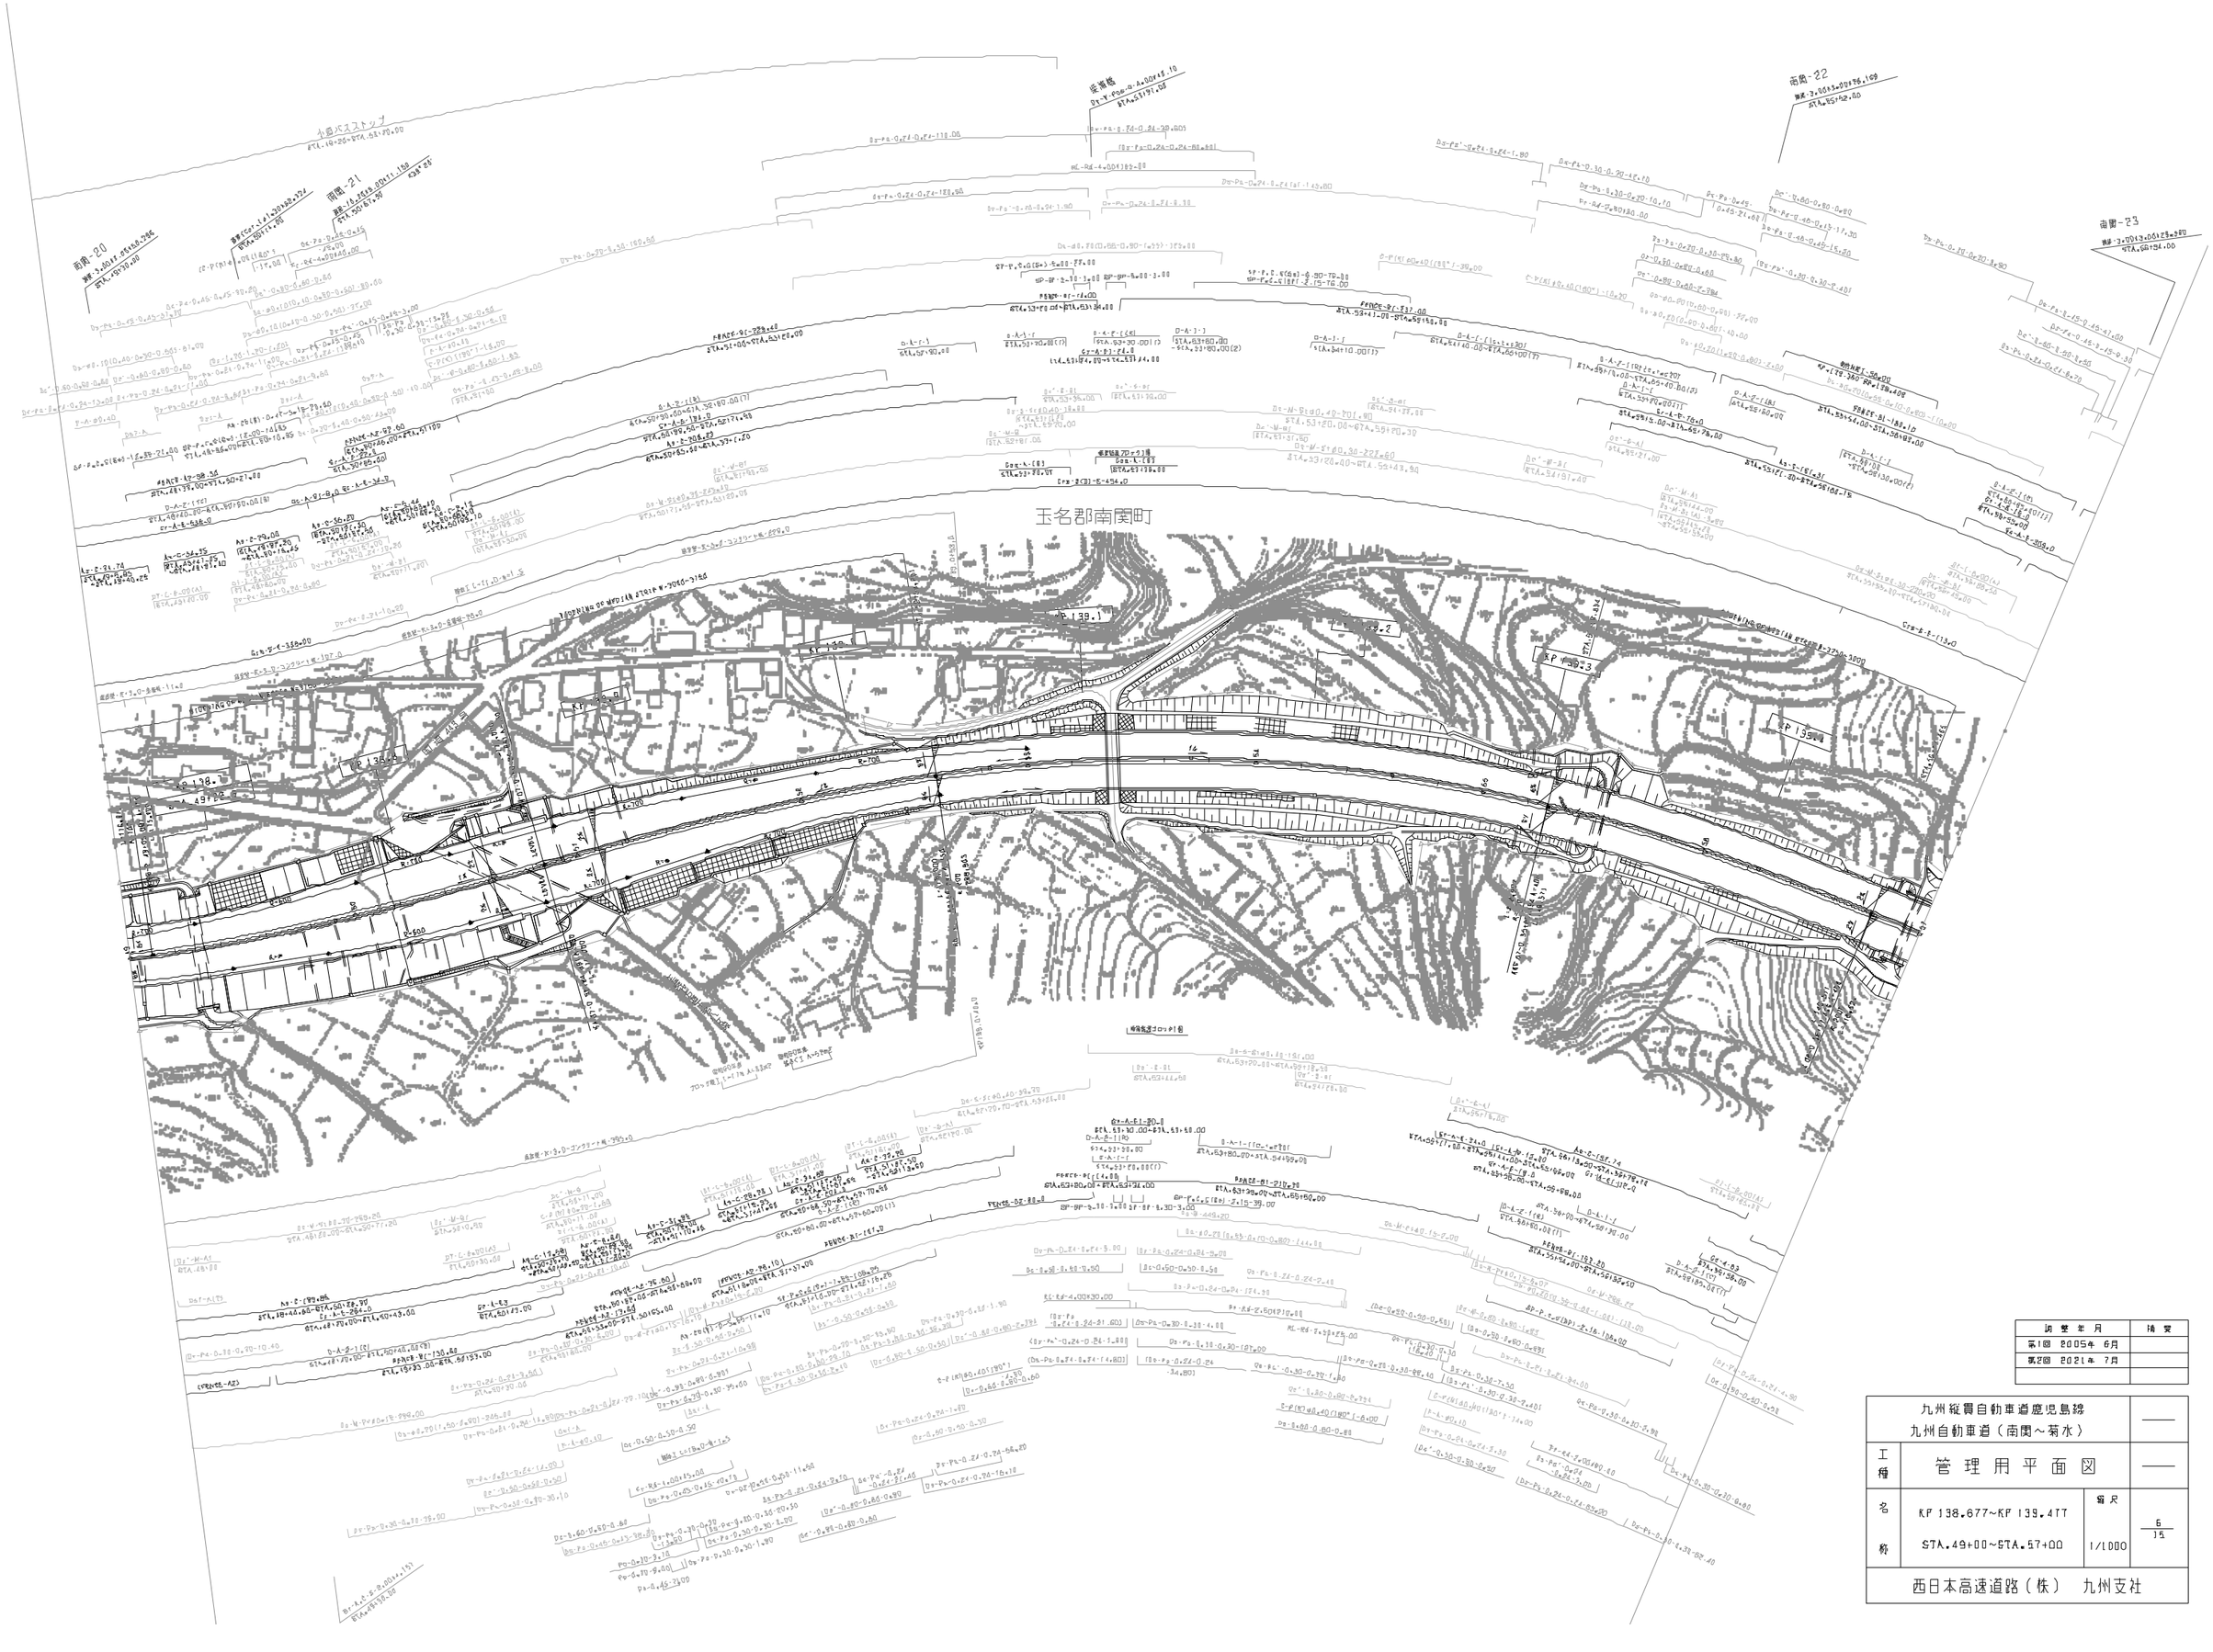

訂 整 年 月	摘 要
第1回 2005年 6月	
第2回 2021年 7月	

九州縦貫自動車道鹿児島線 九州自動車道（南関～菊水）			——
工種	管理用平面図		——
名称	KP 138.677～KP 139.477 STA.49+00～STA.57+00	縮尺 1/1000	6 15
西日本高速道路（株） 九州支社			

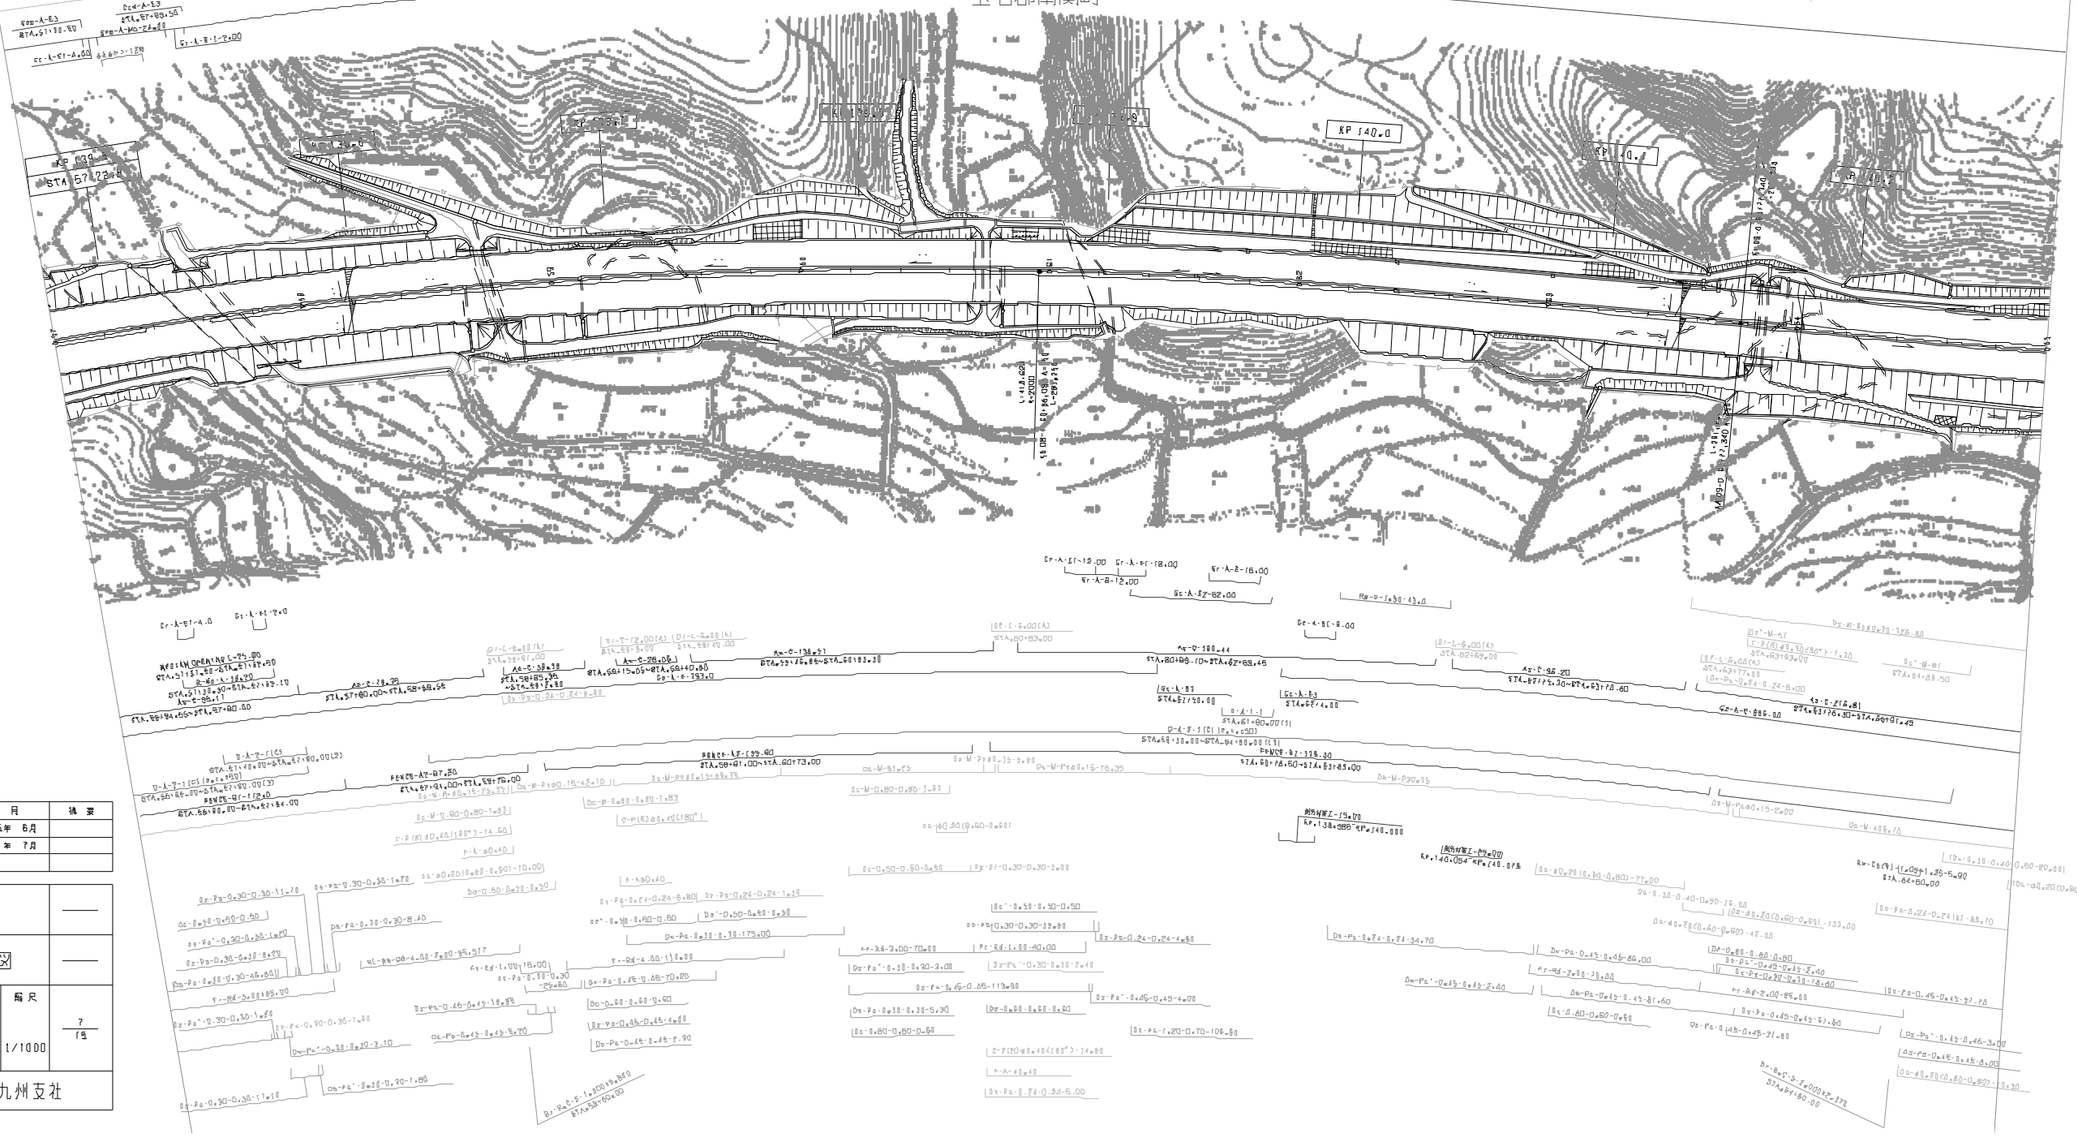

改訂年月	摘要
第1回 2005年 6月	
第2回 2021年 7月	

九州縦貫自動車道鹿児島線 九州自動車道（南関～菊水）			——
工種	管理用平面図		——
名称	KP 139.477～KP 140.277 STA.57+00～STA.65+00	縮尺 1/1000	7 19
西日本高速道路（株） 九州支社			

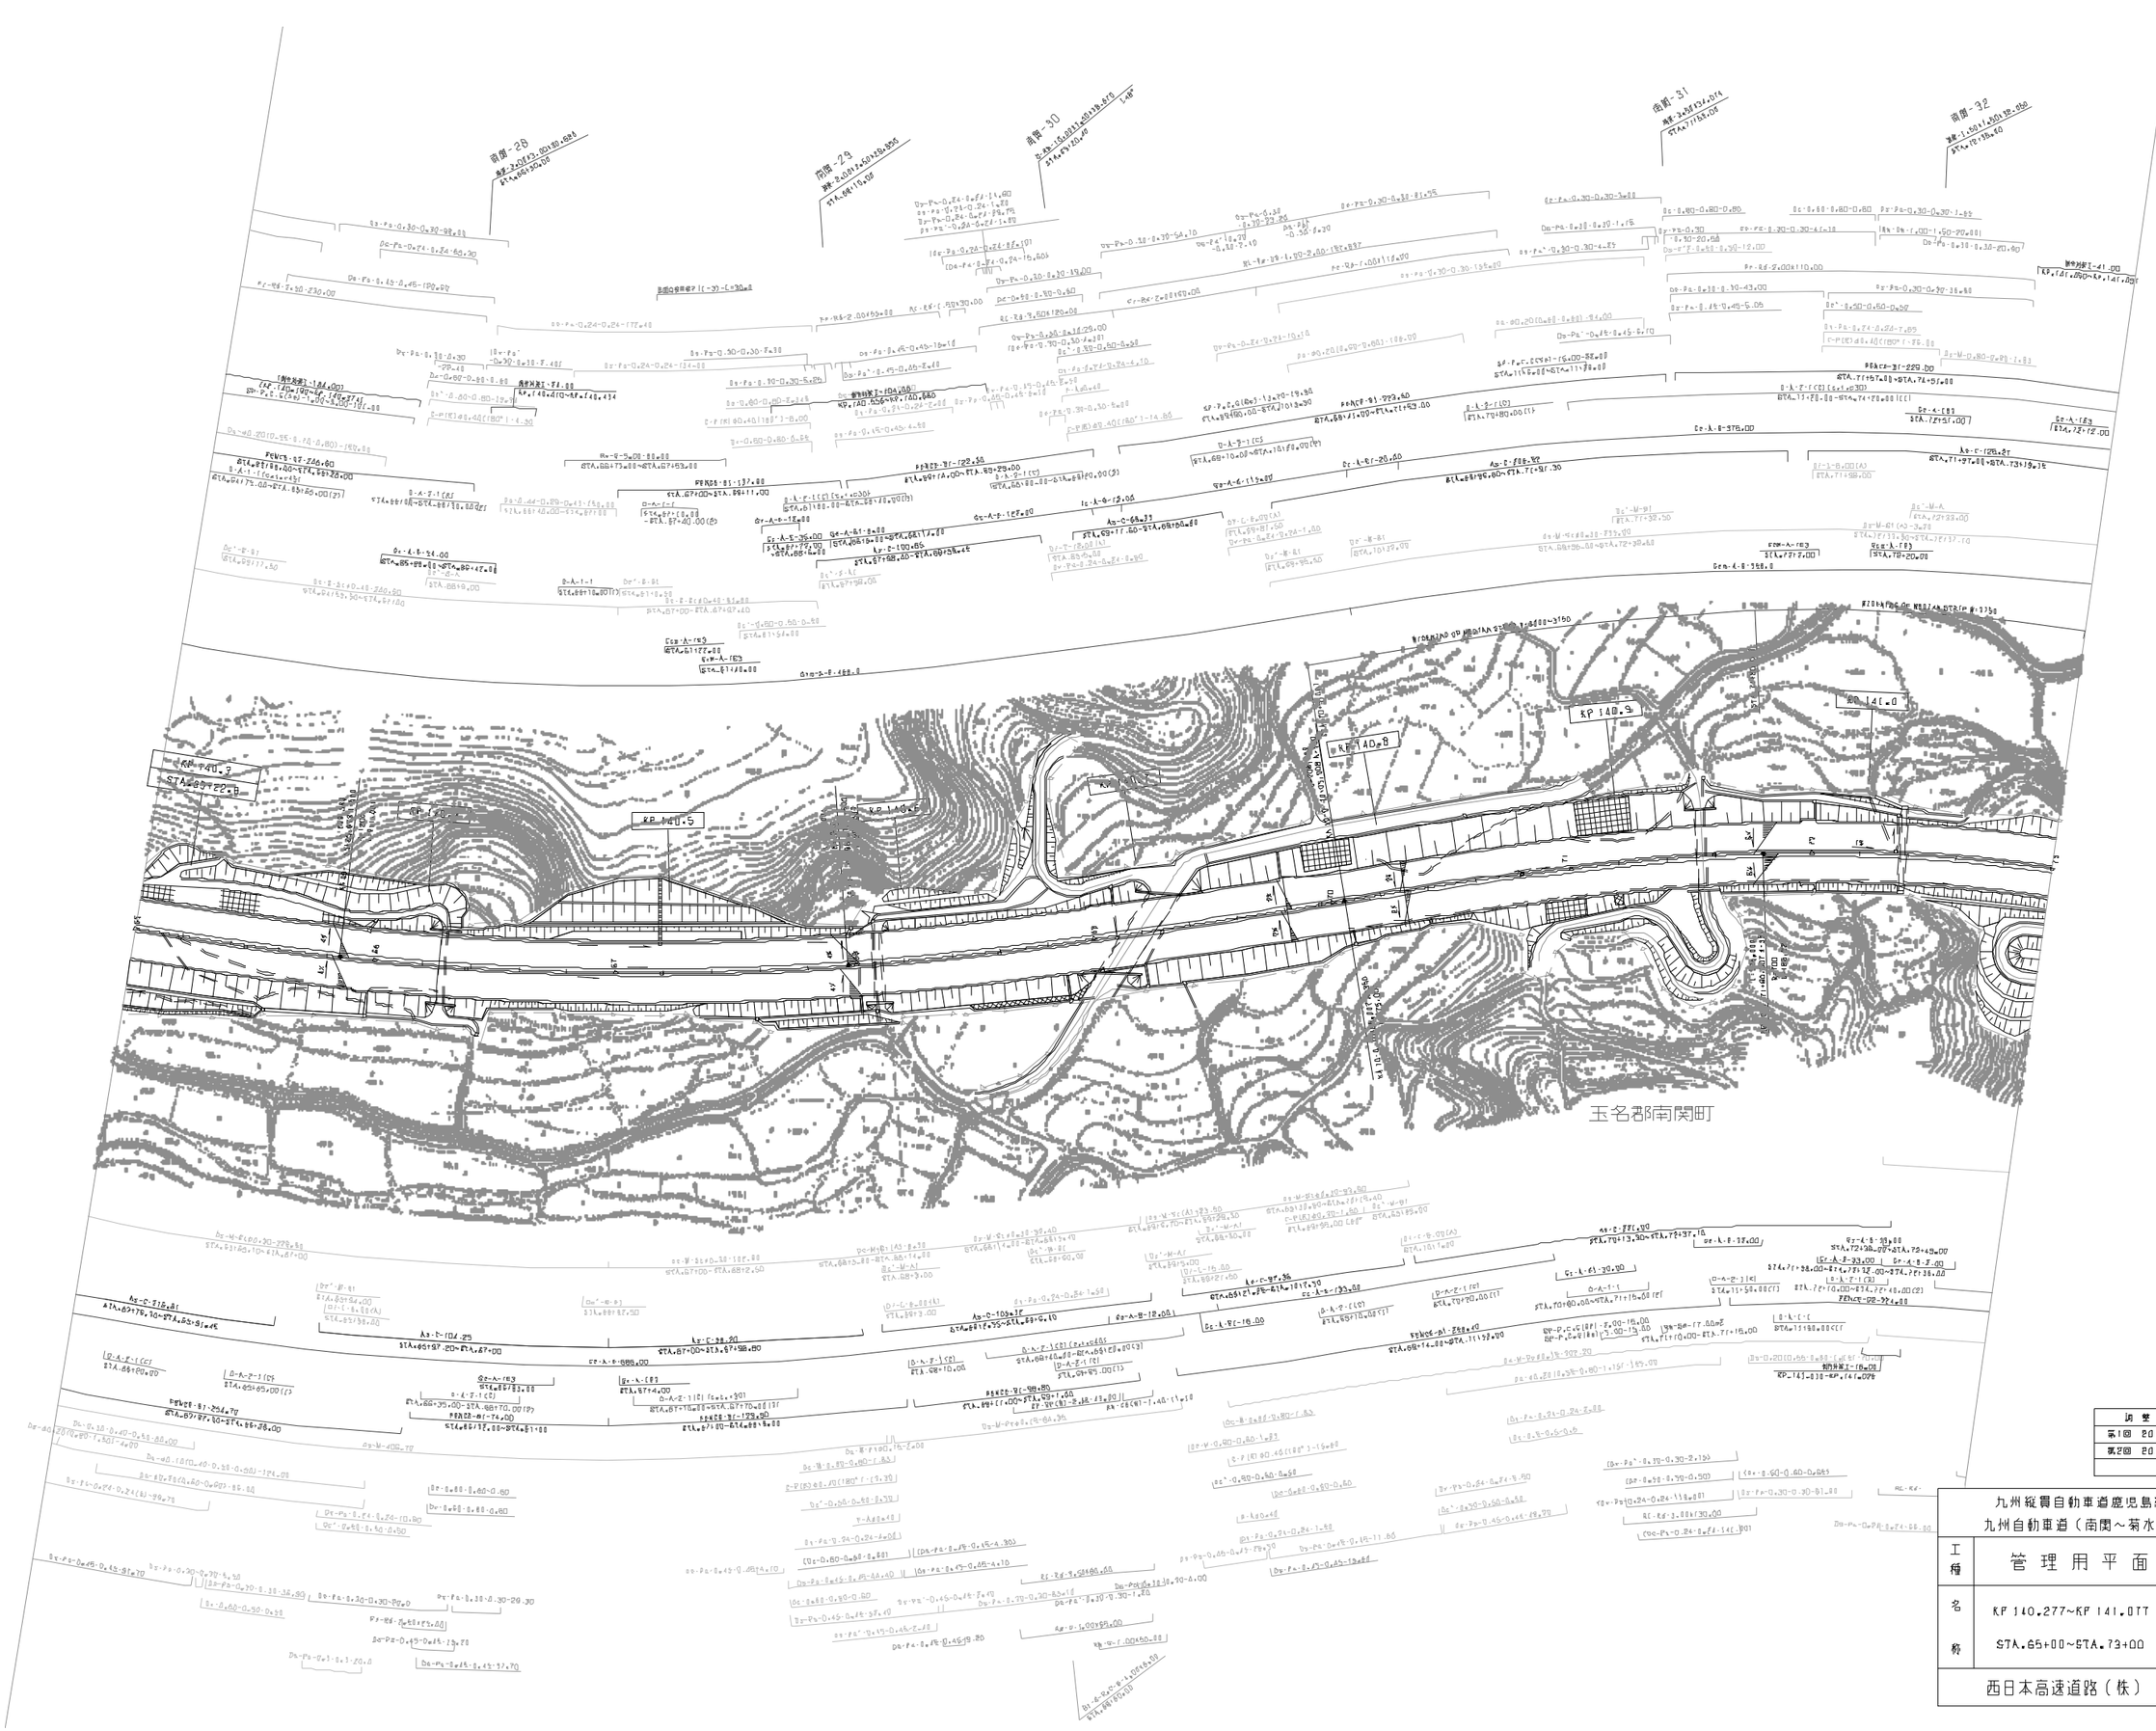

訂 整 年 月	摘 要
第1回 2005年 6月	
第2回 2021年 7月	

九州縦貫自動車道鹿児島線 九州自動車道（南関～菊水）			——
工種	管 理 用 平 面 図		——
名称	KP 140.277～KP 141.077 STA.65+00～STA.73+00	縮尺 1/1000	8 15
西日本高速道路（株） 九州支社			

九州縦貫自動車道鹿児島線 九州自動車道（南関～菊水）			——
工種	管理用平面図		——
名称	KP 141.077~KP 141.877 STA.73+00~STA.81+00	縮尺 1/1000	9 15
西日本高速道路（株）　九州支社			

適用年月	摘要
第1回　2005年 6月	
第2回　2021年 7月	

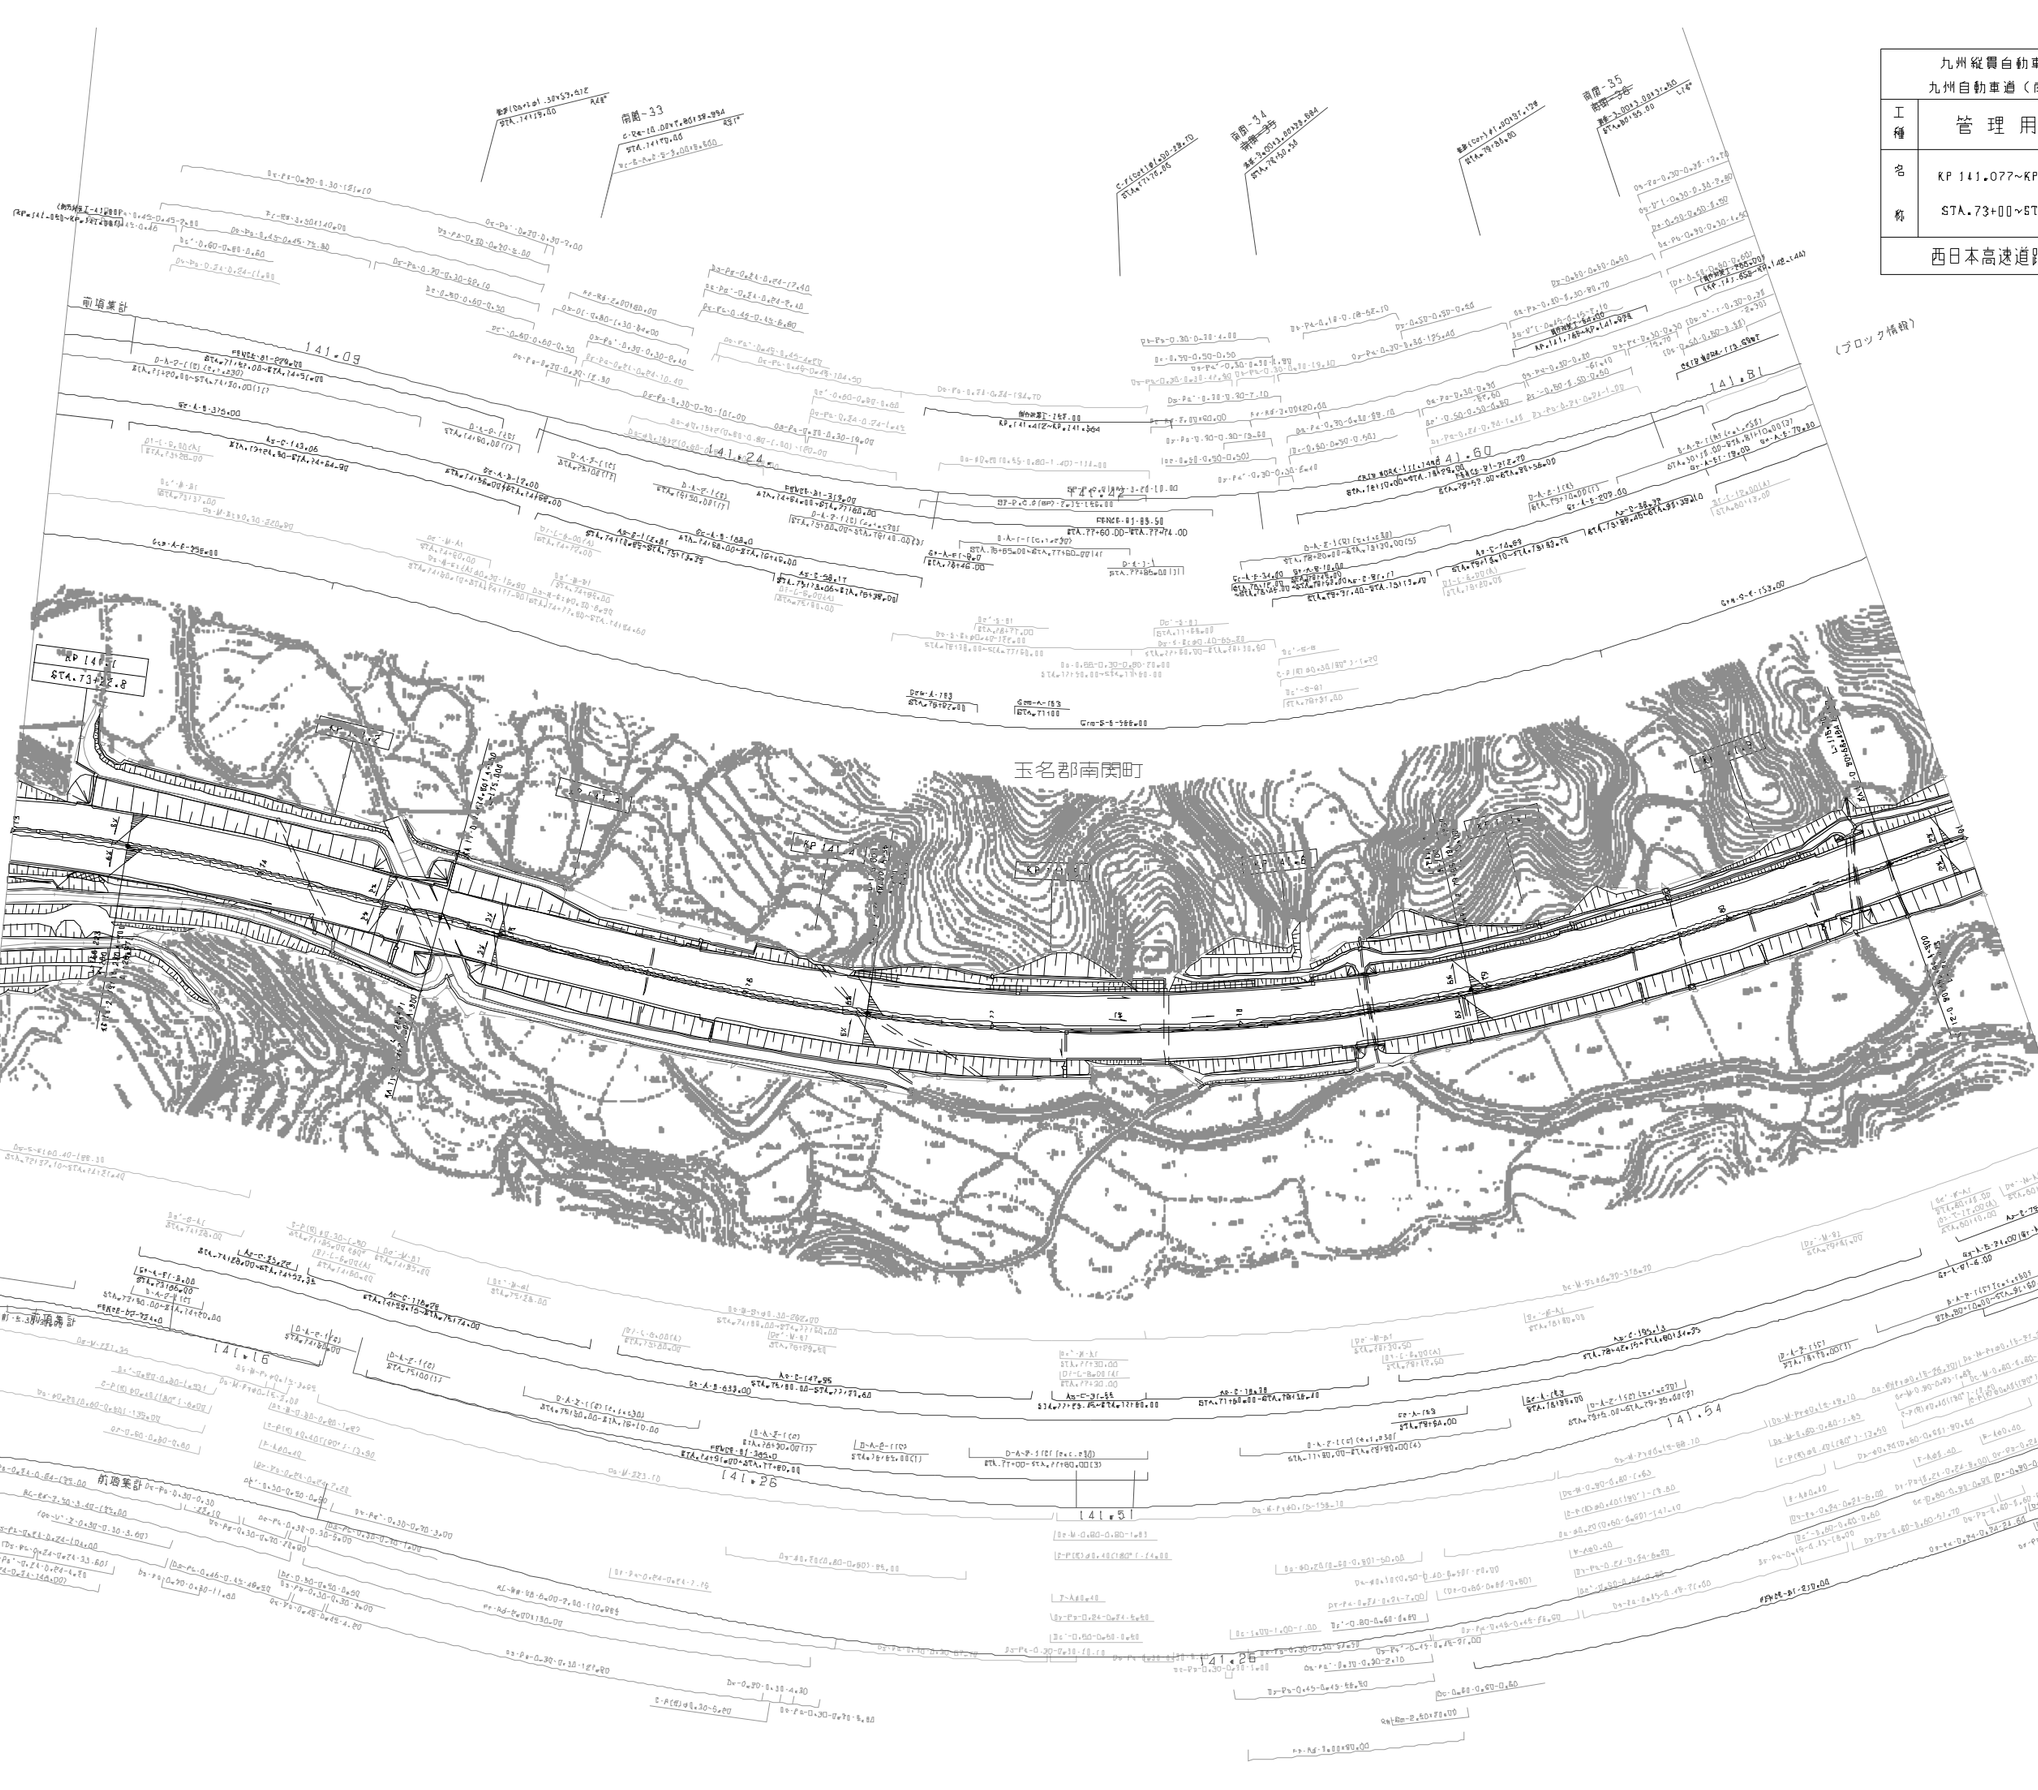

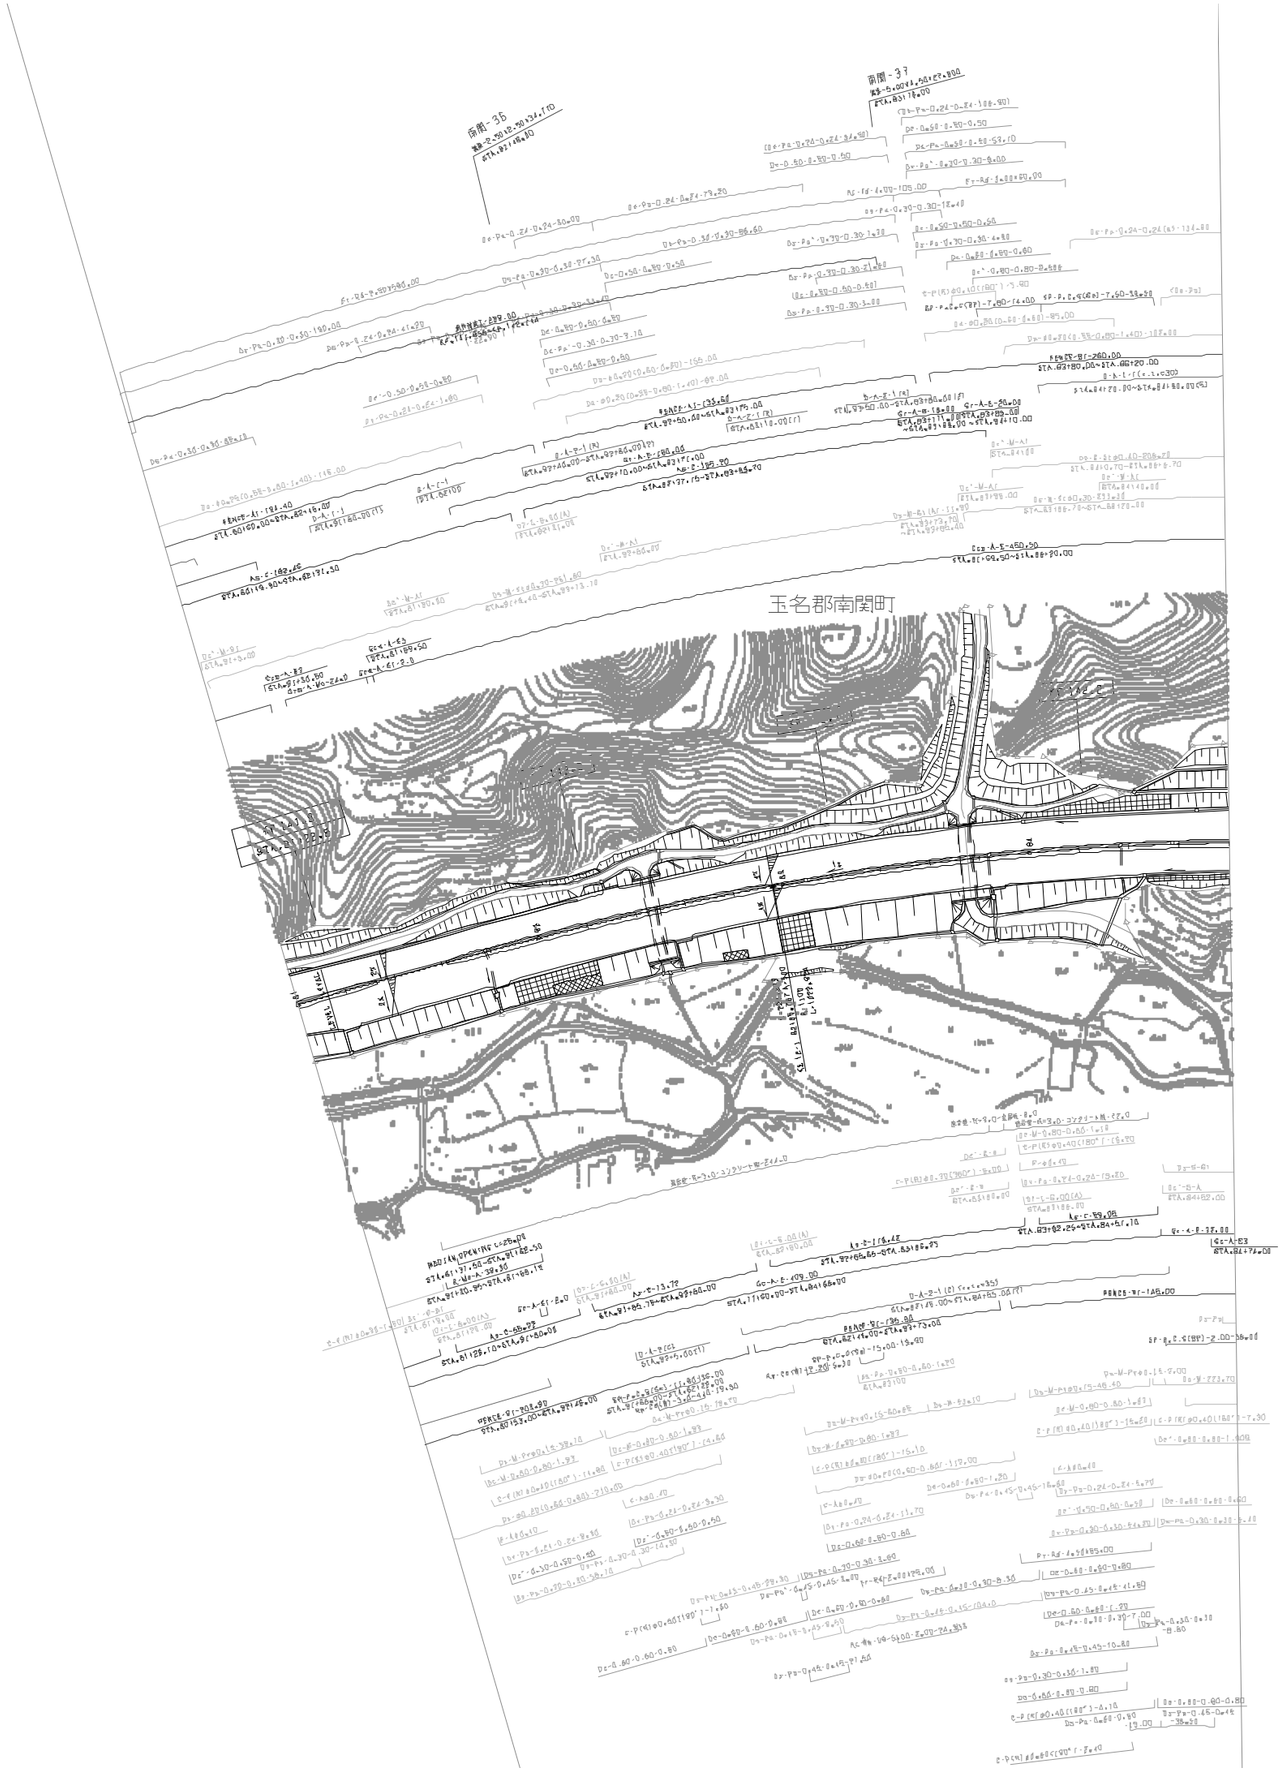

訂 整 年 月	摘 要
第1回 2005年 6月	
第2回 2021年 7月	

九州縦貫自動車道鹿児島線 九州自動車道（南関～菊水）			——
工種	管 理 用 平 面 図		——
名称	KP 141.877~KP 142.257 STA.81+00~STA.84+80	縮尺 1/1000	10 15
西日本高速道路（株） 九州支社			

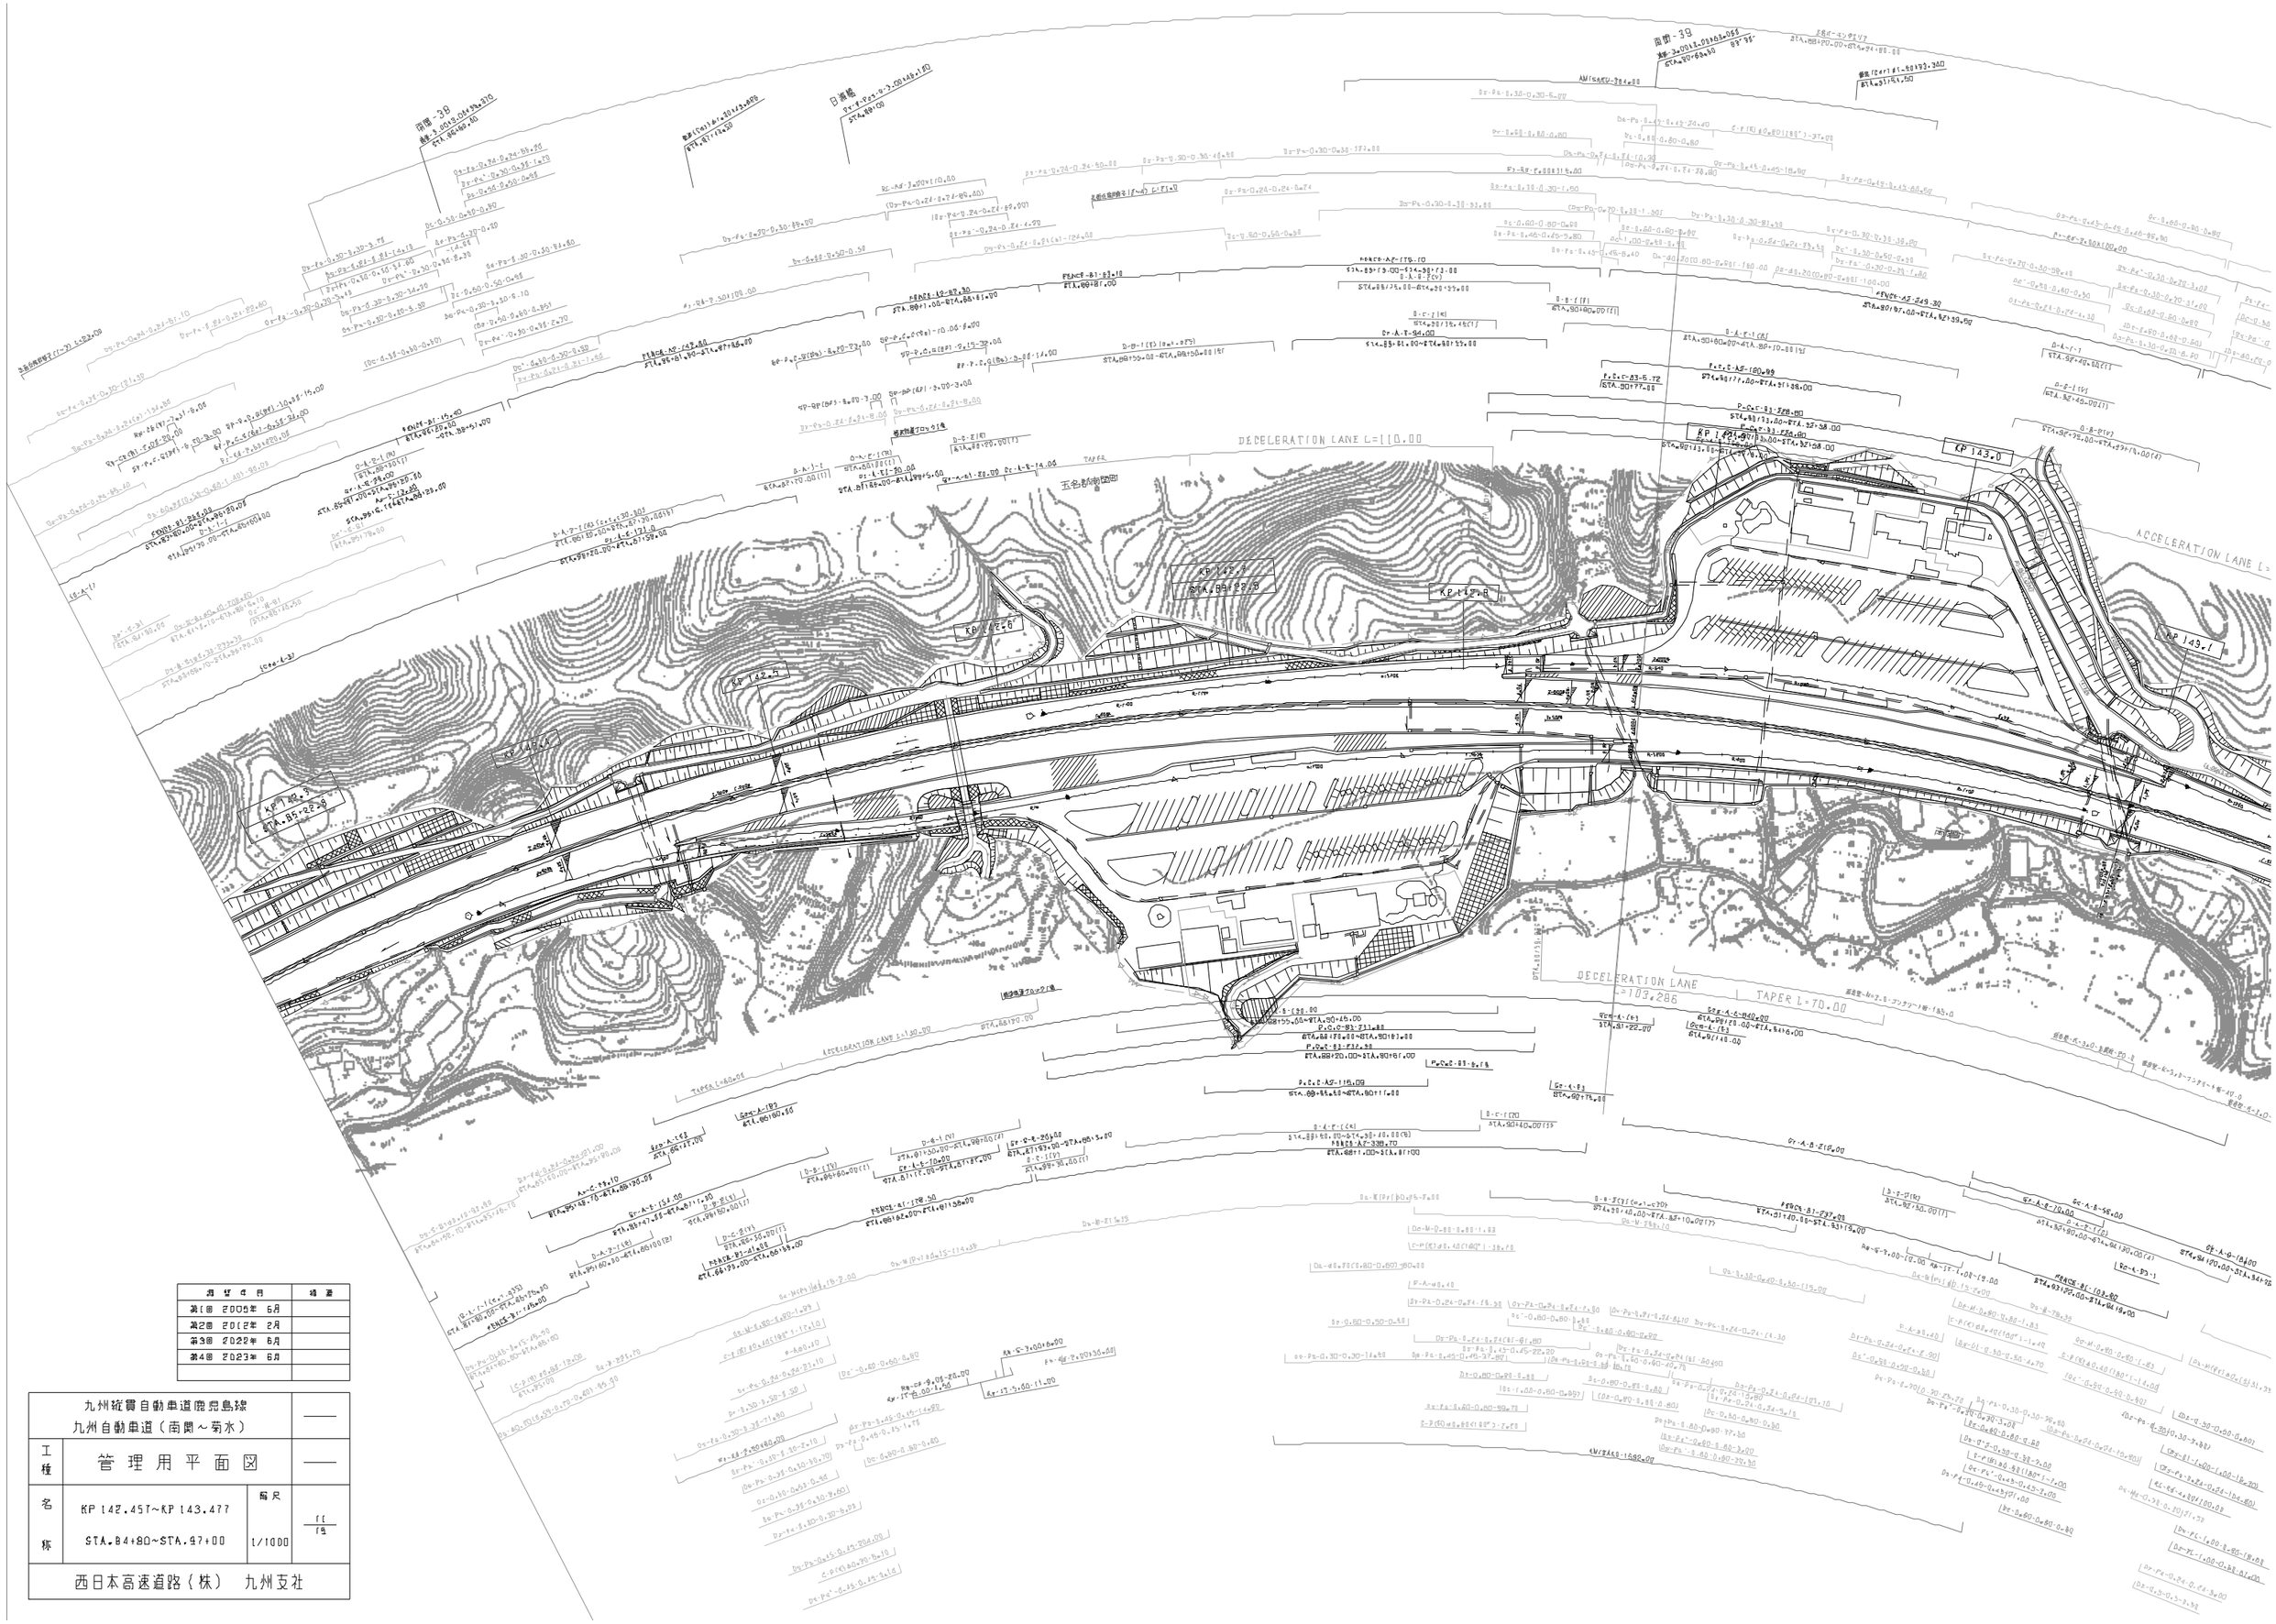

測 量 年 月	摘 要
第1回 2005年 6月	
第2回 2012年 2月	
第3回 2022年 6月	
第4回 2023年 6月	

九州縦貫自動車道鹿児島線 九州自動車道（南関～菊水）			——
工種	管 理 用 平 面 図		——
名称	KP 142.457~KP 143.477 STA.84+80~STA.97+00	縮尺 1/1000	11 19
西日本高速道路（株） 九州支社			

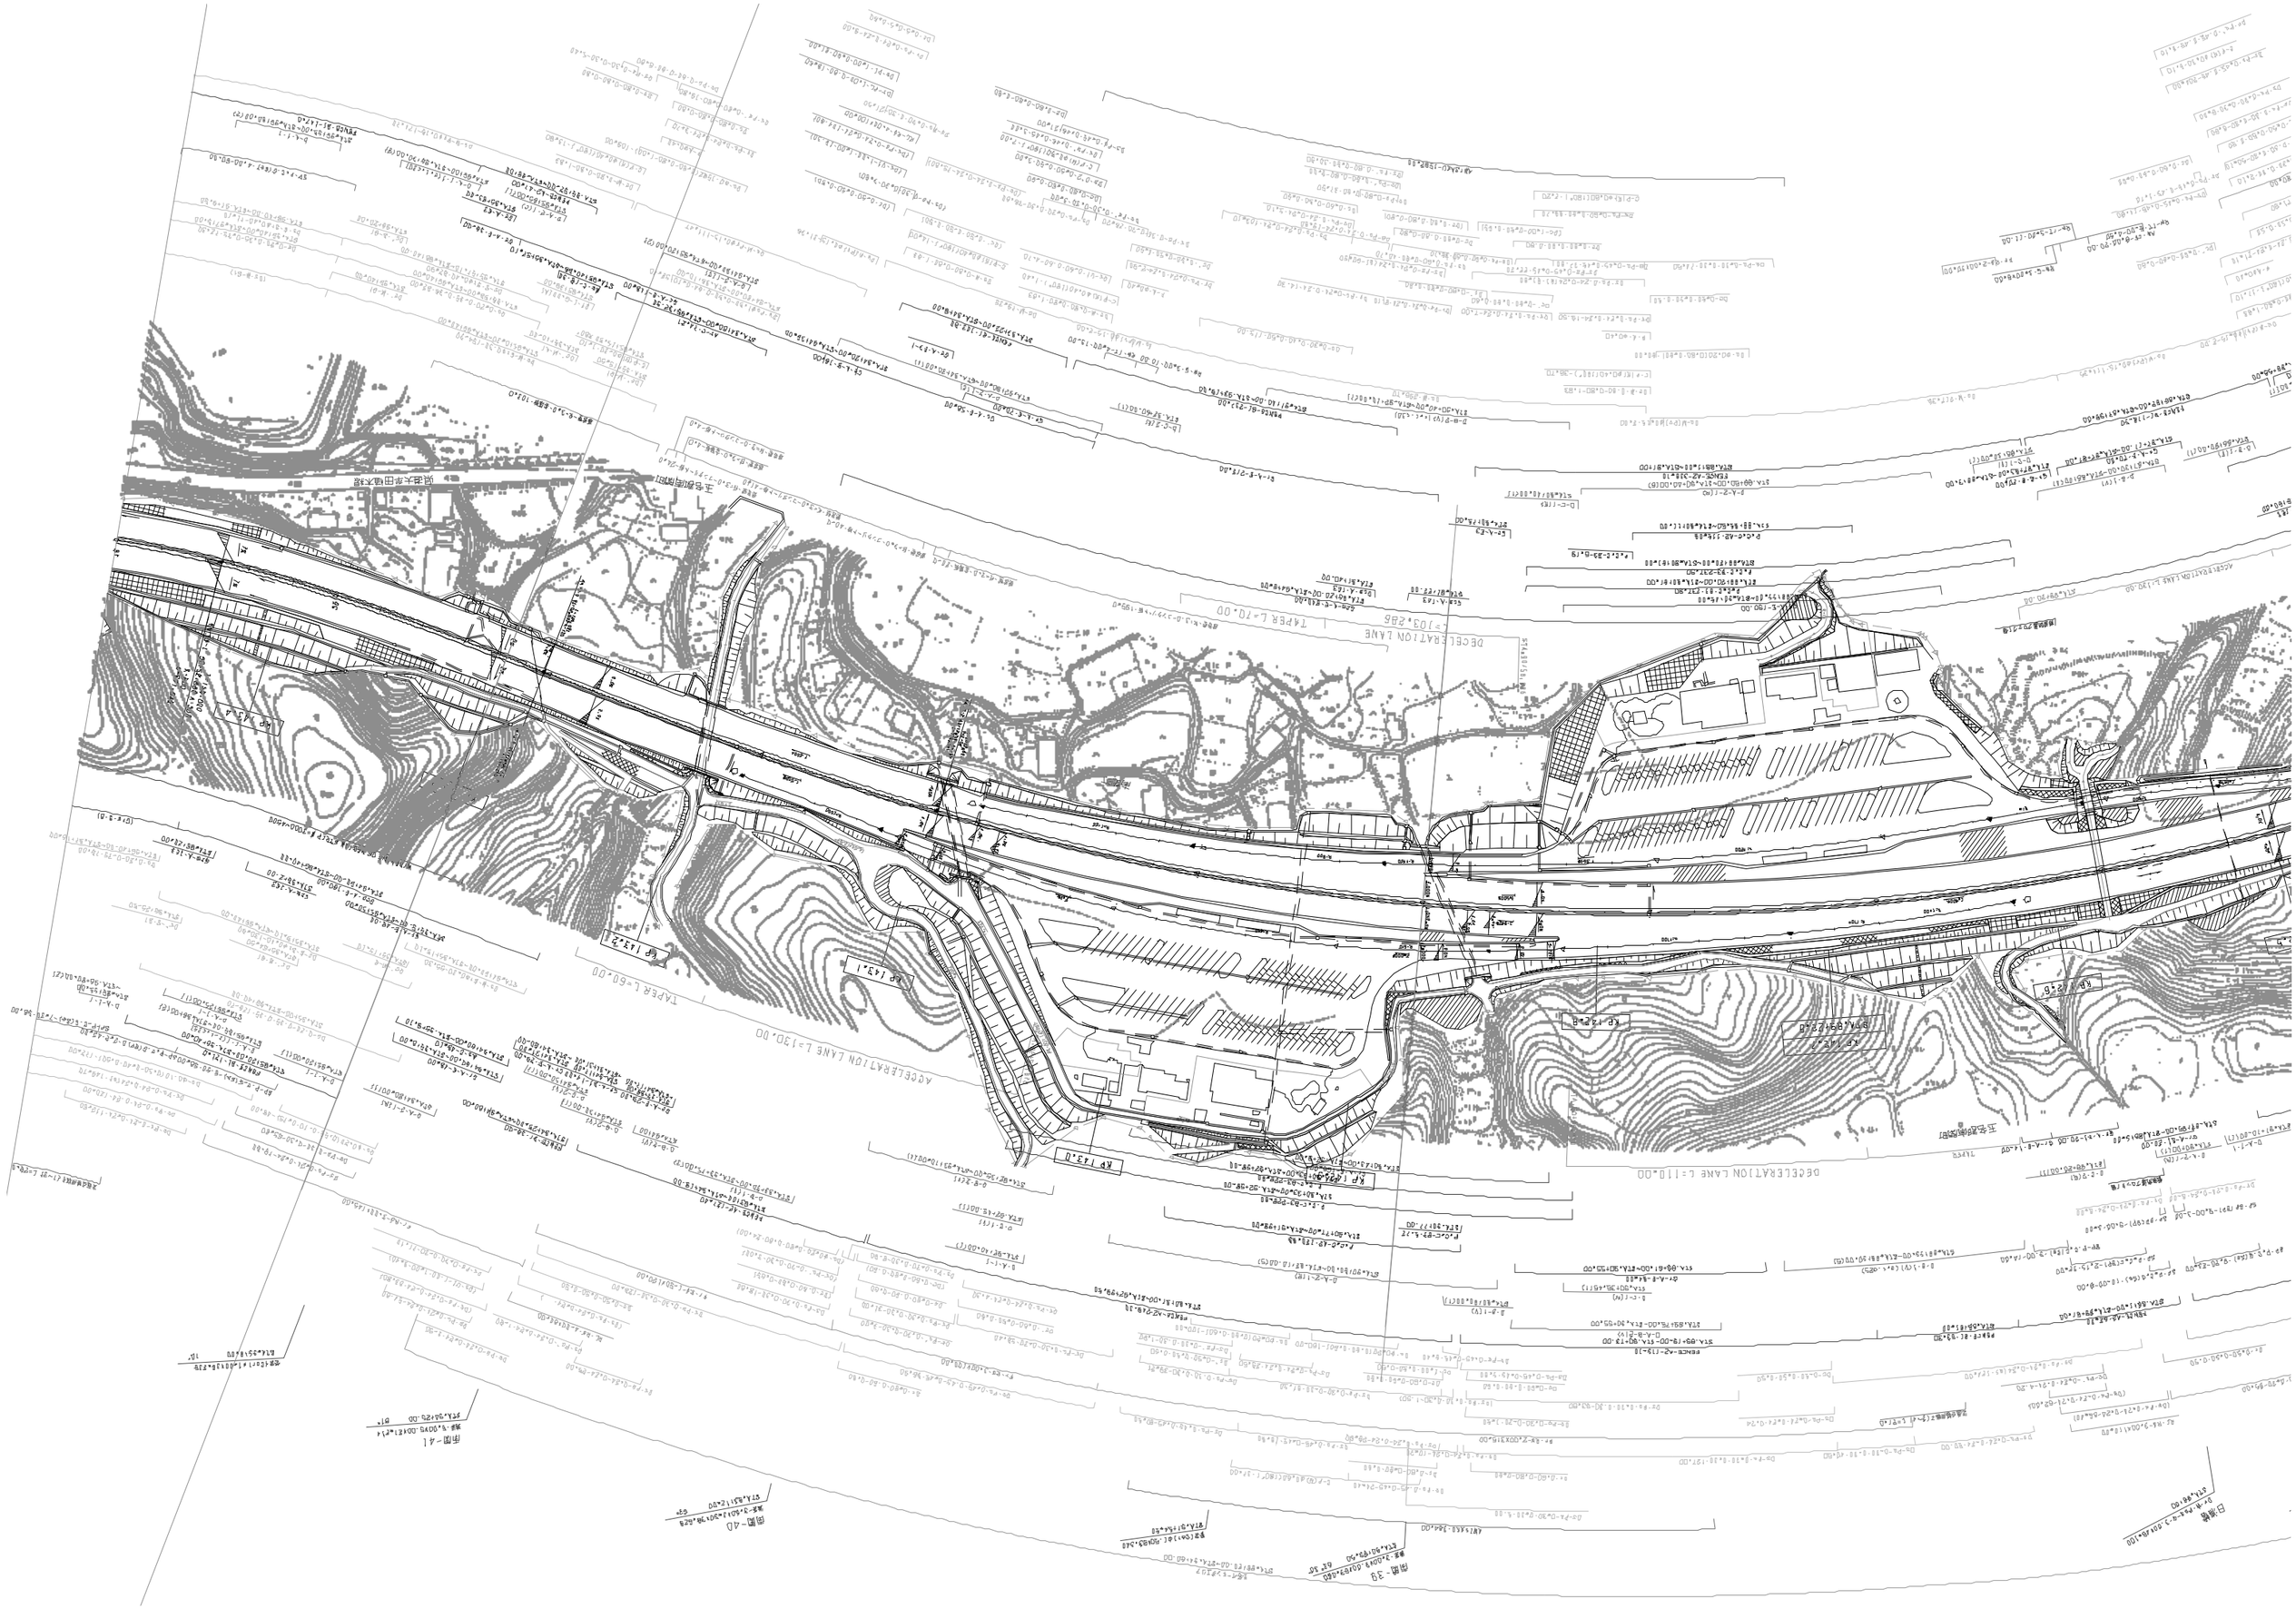
DECELERATION LANE L=103.28
TAPER L=70.00
ACCELERATION LANE L=130.00
TAPER L=60.00
DECELERATION LANE L=110.00
KP 143.0
KP 143.1
KP 143.2
KP 142.8
KP 142.6
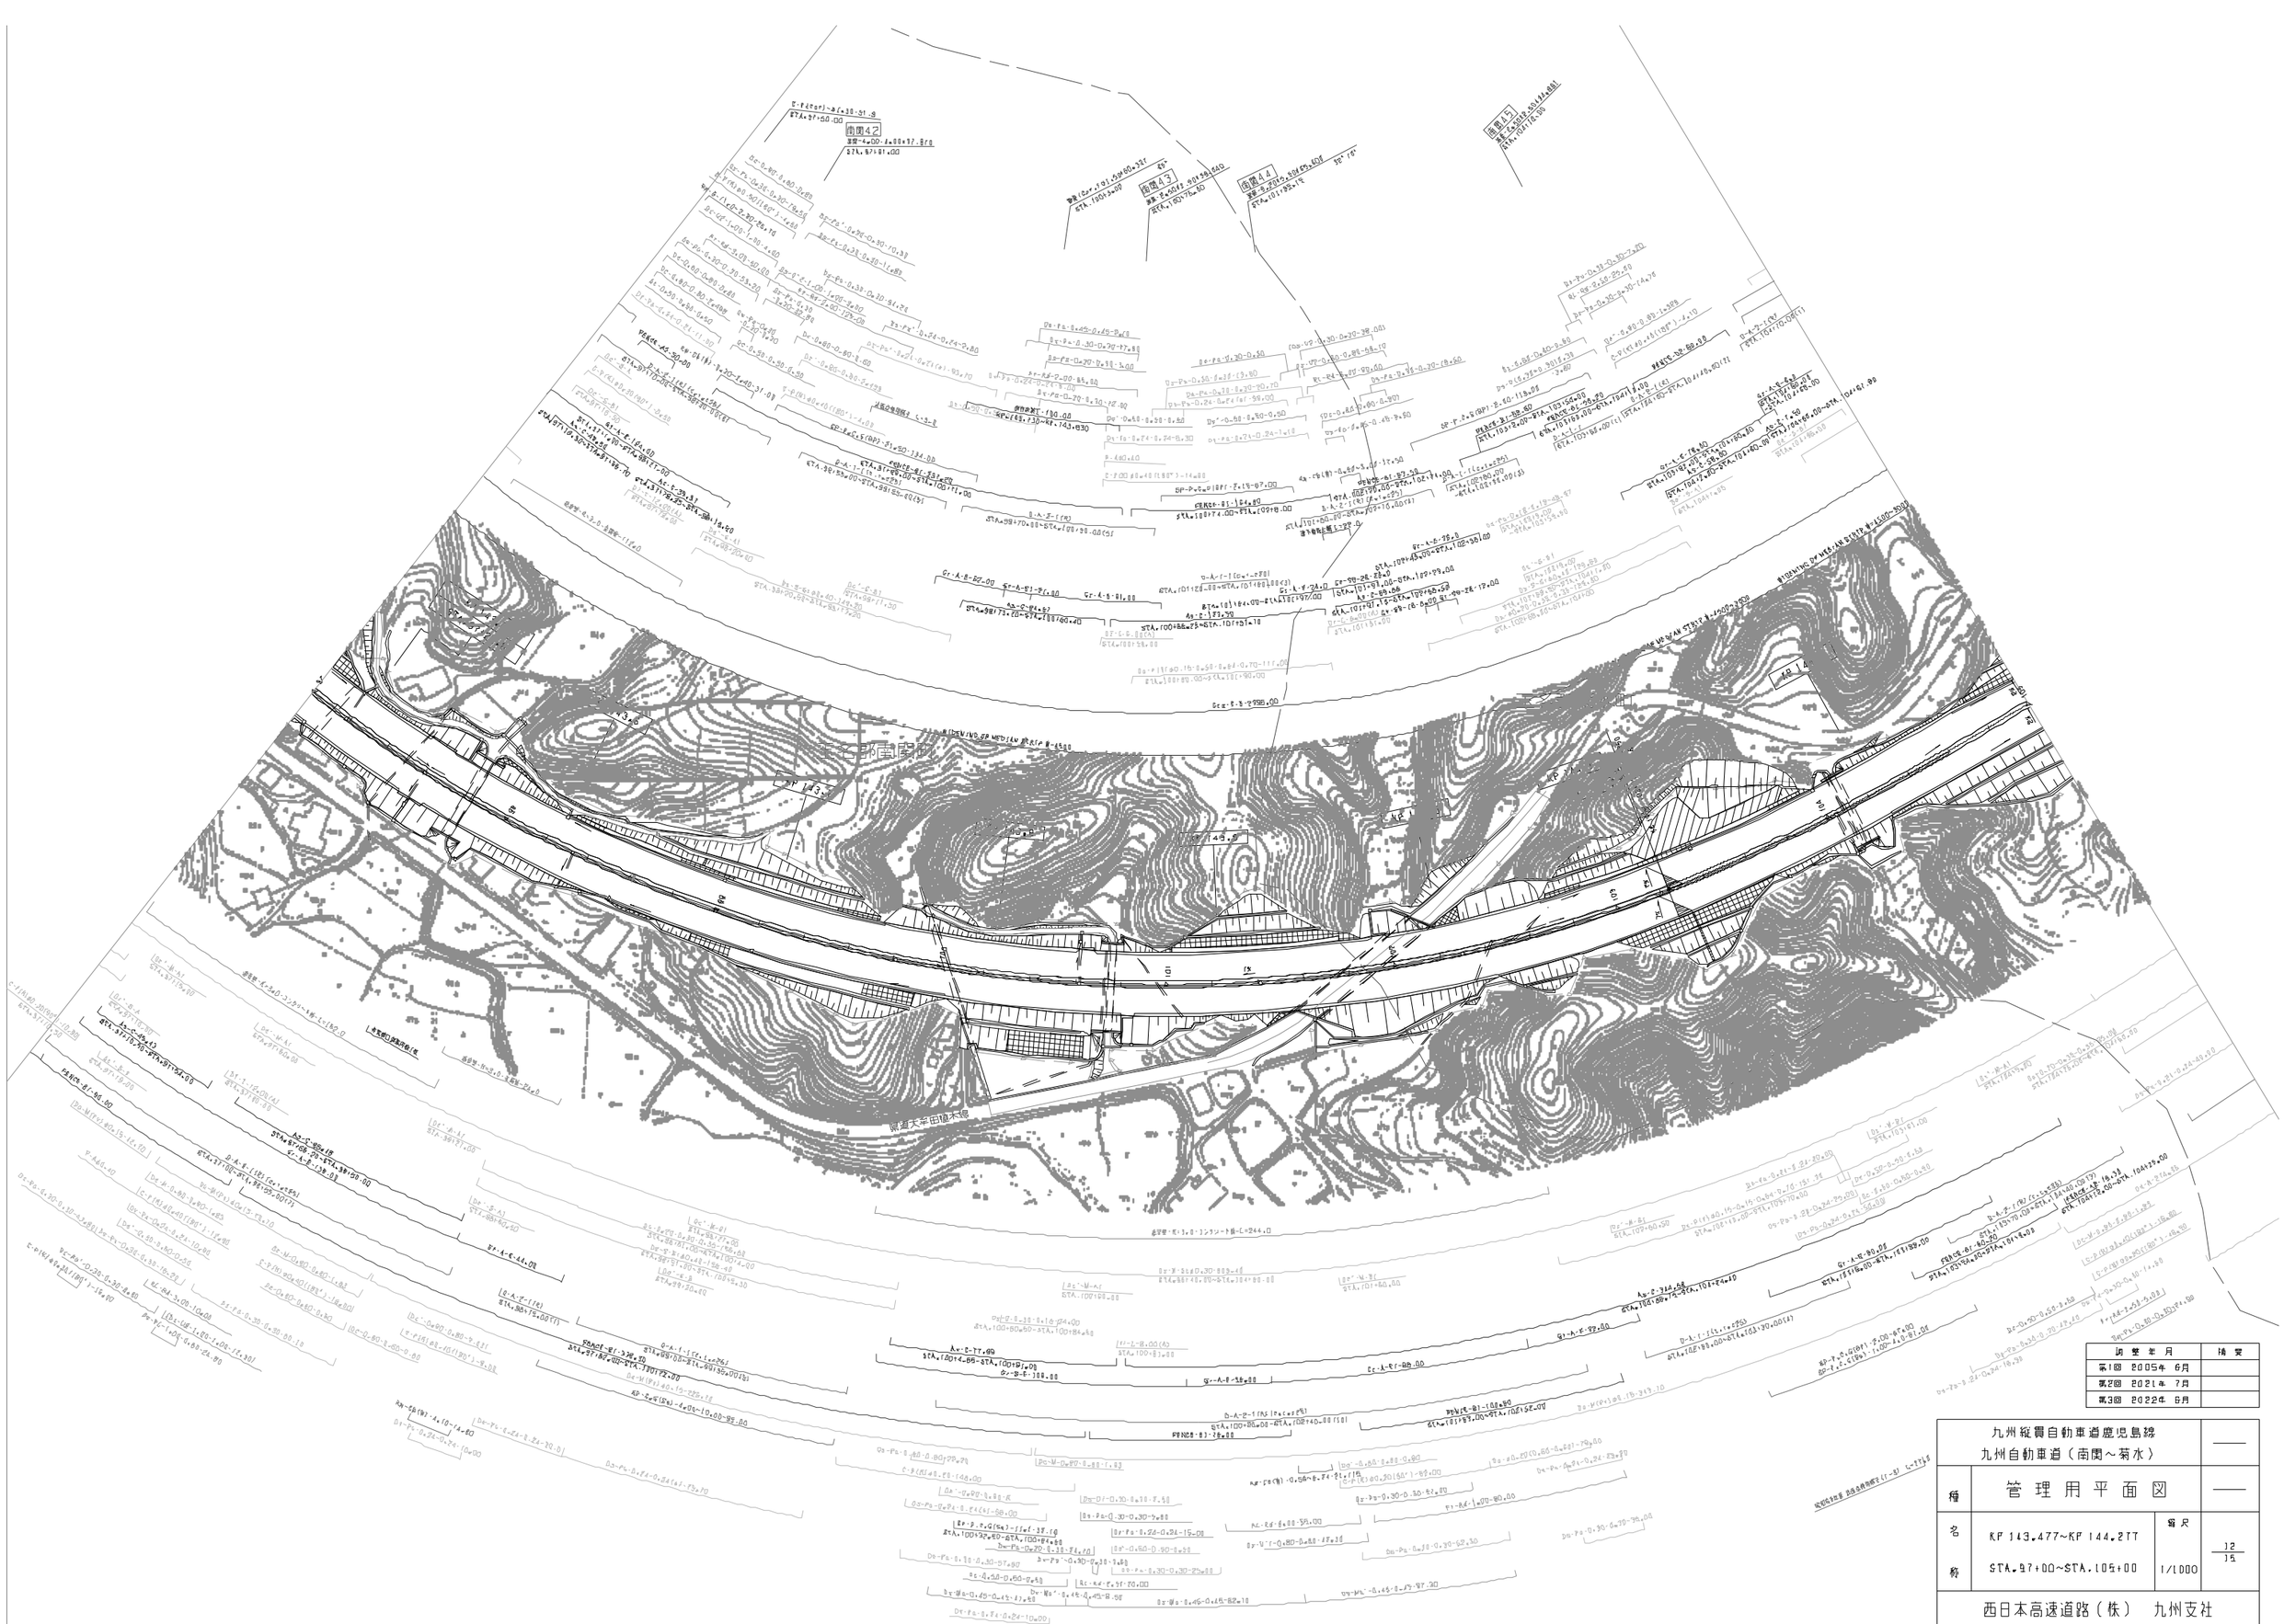

調整年月	摘要
第1回 2005年 6月	
第2回 2021年 7月	
第3回 2022年 6月	

九州縦貫自動車道鹿児島線 九州自動車道（南関～菊水）			——
種	管理用平面図		——
名称	KP 143.477～KP 144.277 STA.97+00～STA.105+00	縮尺 1/1000	12 15
西日本高速道路（株） 九州支社			

南関工事終点

菊水第一工事始点

南関IC

南関入口

南関入口

玉名郡菊水町

訂 整 年 月	摘 要
第1回 2005年 6月	
第2回 2021年 7月	

九州縦貫自動車道鹿児島線 九州自動車道（南関～菊水）			——
工種	管 理 用 平 面 図		——
名称	KP 144.277～KP 145.077 STA.105+00～STA.113+00	縮尺 1/1000	13 15
西日本高速道路（株） 九州支社			

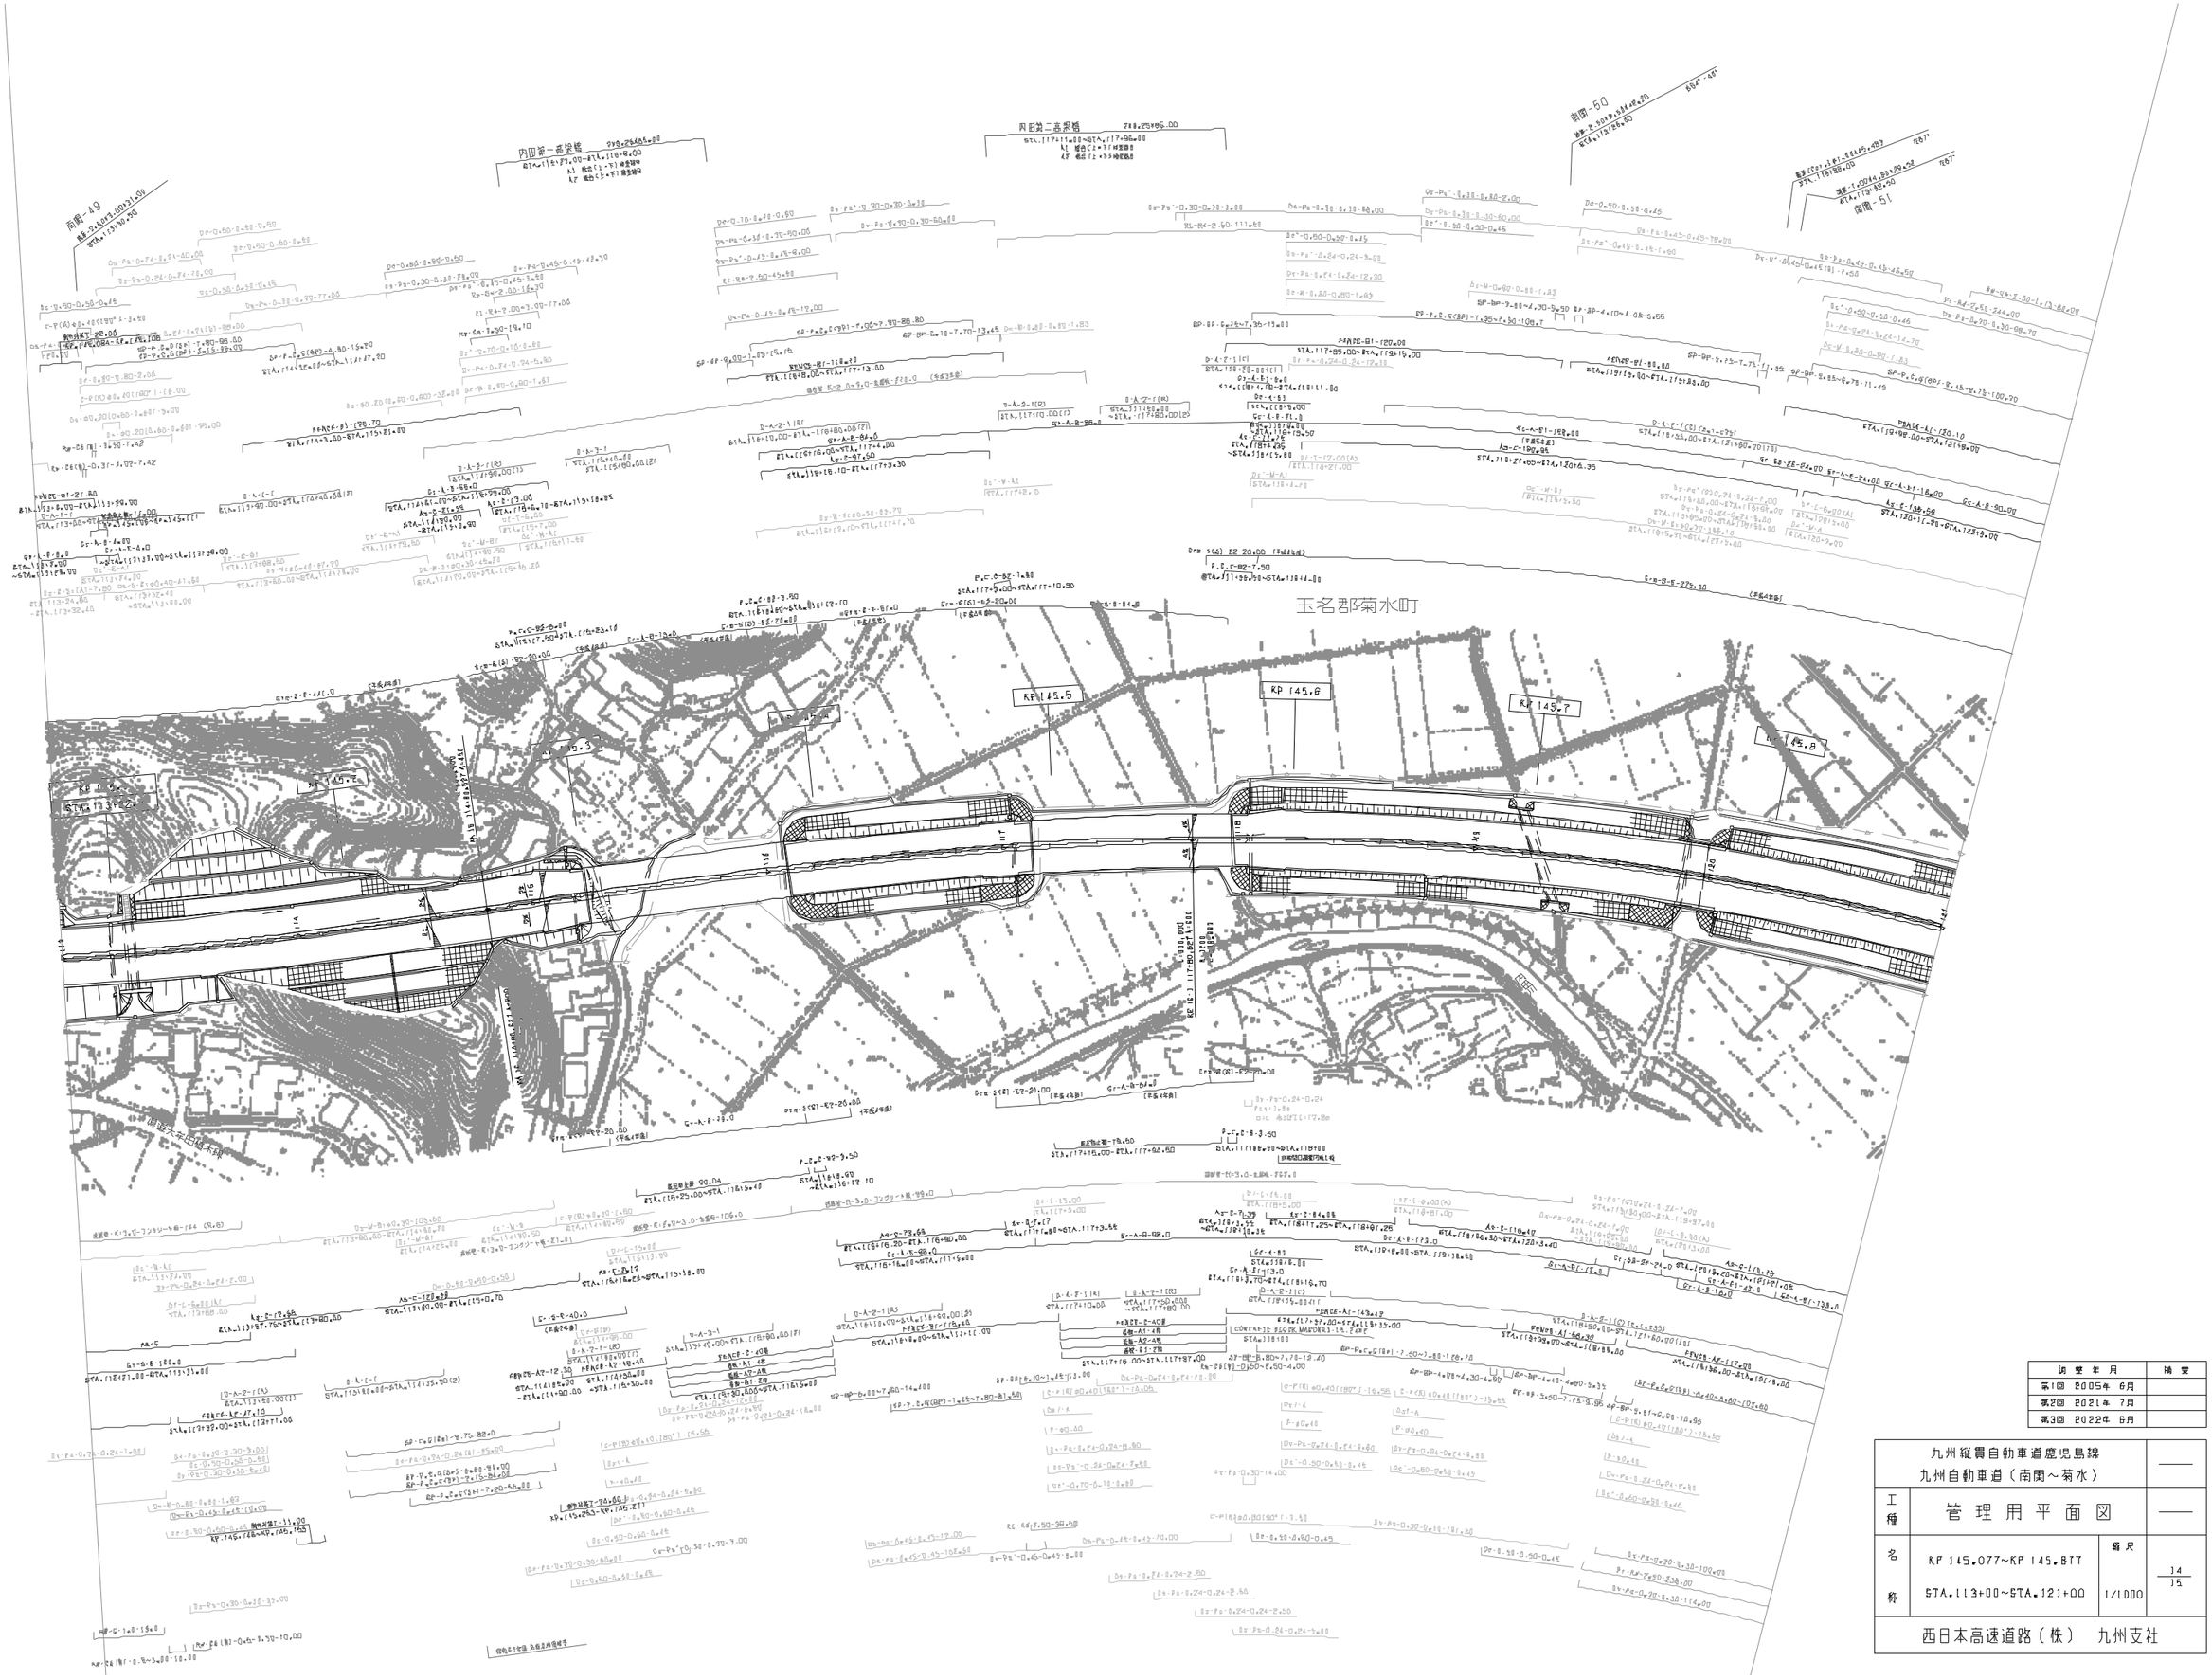

訂 整 年 月		摘 要
第1回	2005年 6月	
第2回	2021年 7月	
第3回	2022年 6月	

九州縦貫自動車道鹿児島線 九州自動車道（南関～菊水）			——
工種	管理用平面図		——
名称	KP 145.077～KP 145.877 STA.113+00～STA.121+00	縮尺 1/1000	14 15
西日本高速道路（株） 九州支社			

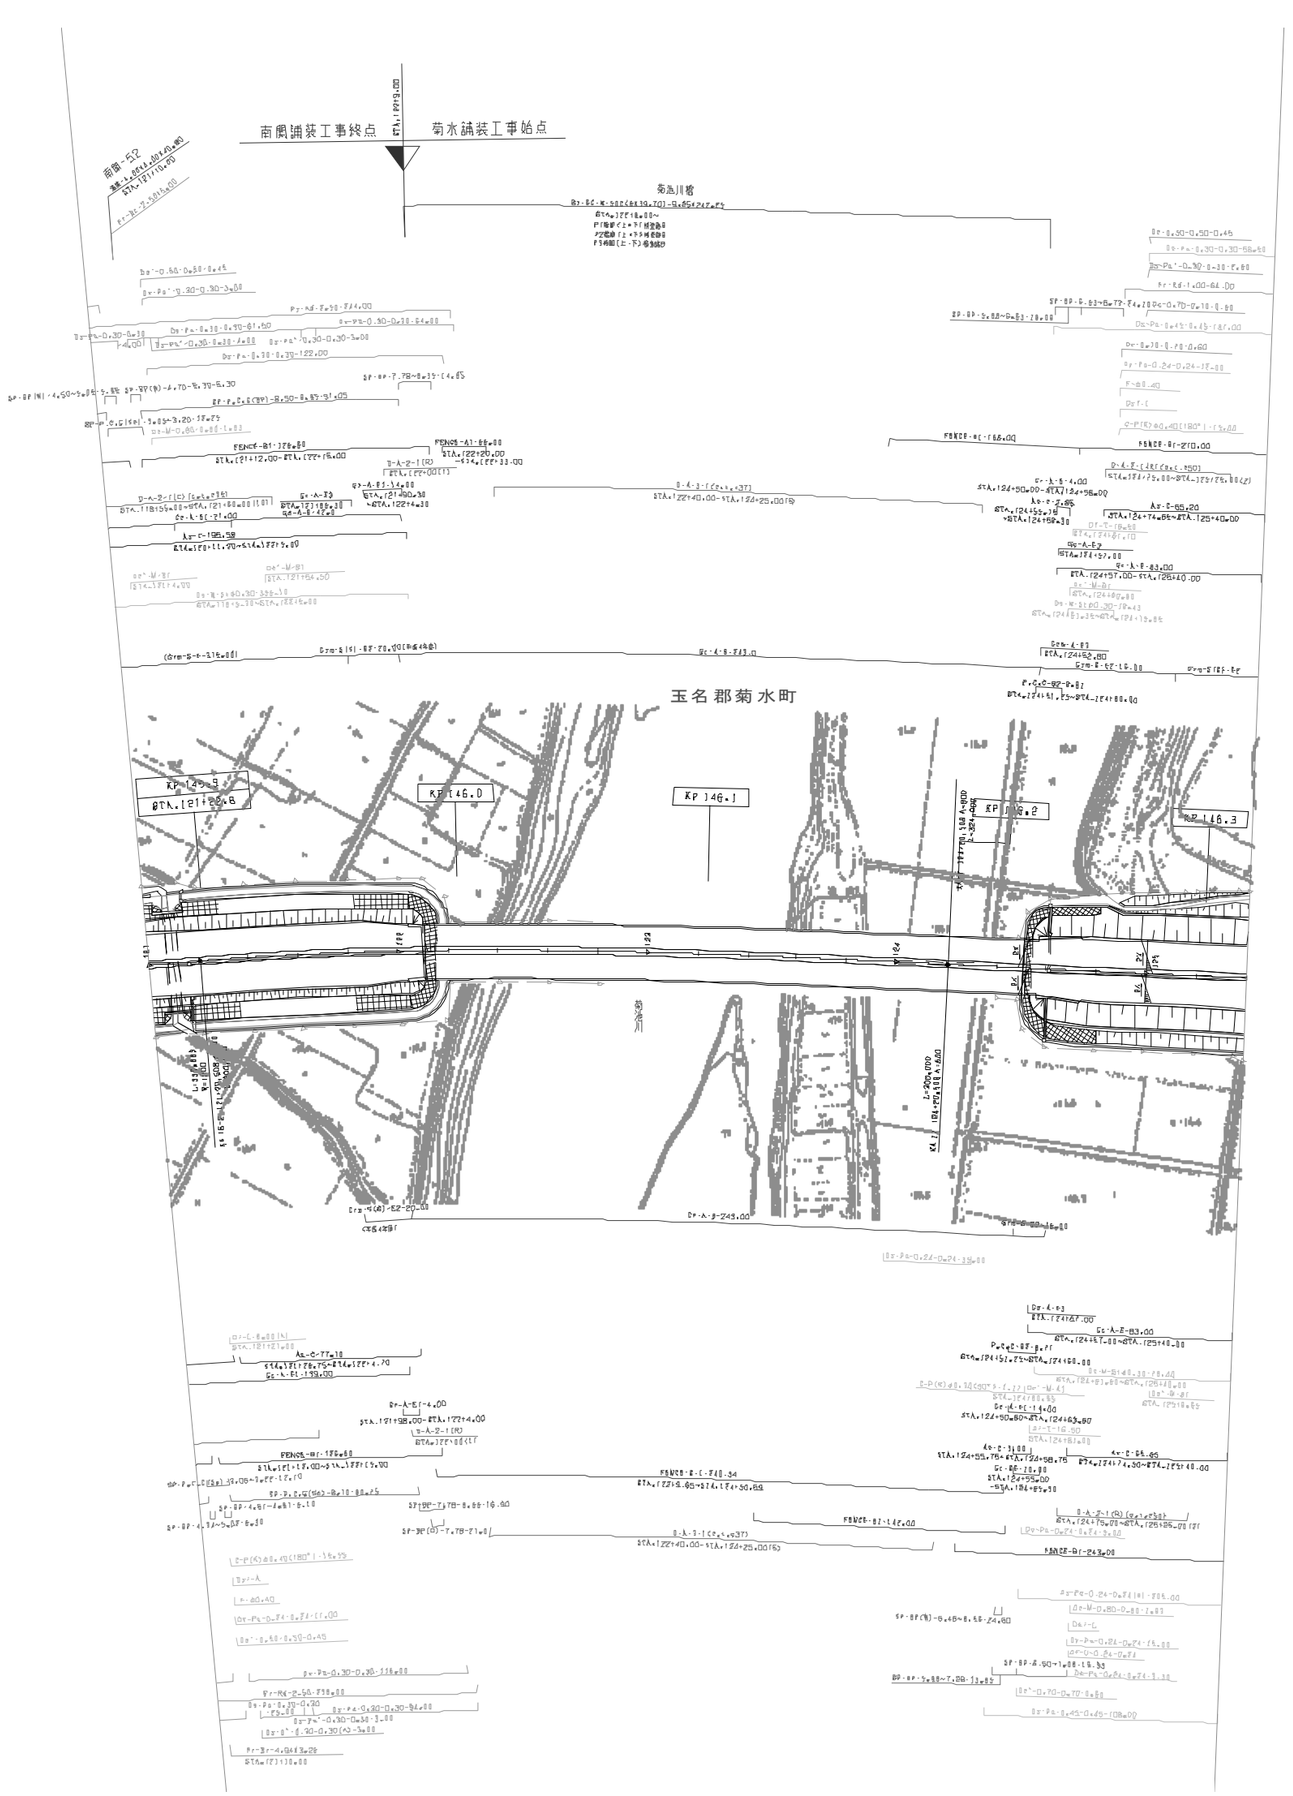

調整年月	摘要
第1回 2005年 6月	

九州縦貫自動車道鹿児島線 九州自動車道（南関～菊水）			——
工種	管理用平面図		——
名称	KP 145.877～KP 146.317 STA.121+00～STA.125+40	縮尺 1/1000	15 15
西日本高速道路（株） 九州支社			


玉名郡菊水町


KP 146.4

KP 146.5

KP 146.6

KP 146.7

KP 146.8

KP 146.9

KP 147.0

KP 147.1

調整年月	摘要
第1回 2005年 6月	

九州縦貫自動車道鹿児島線 九州自動車道（菊水～植木）			——
工種	管理用平面図		——
名称	菊水IC KP.146.3(7~KP.147.197 STA.125+40~STA.134+20	縮尺 1/1000	1/13
西日本高速道路（株） 九州支社			

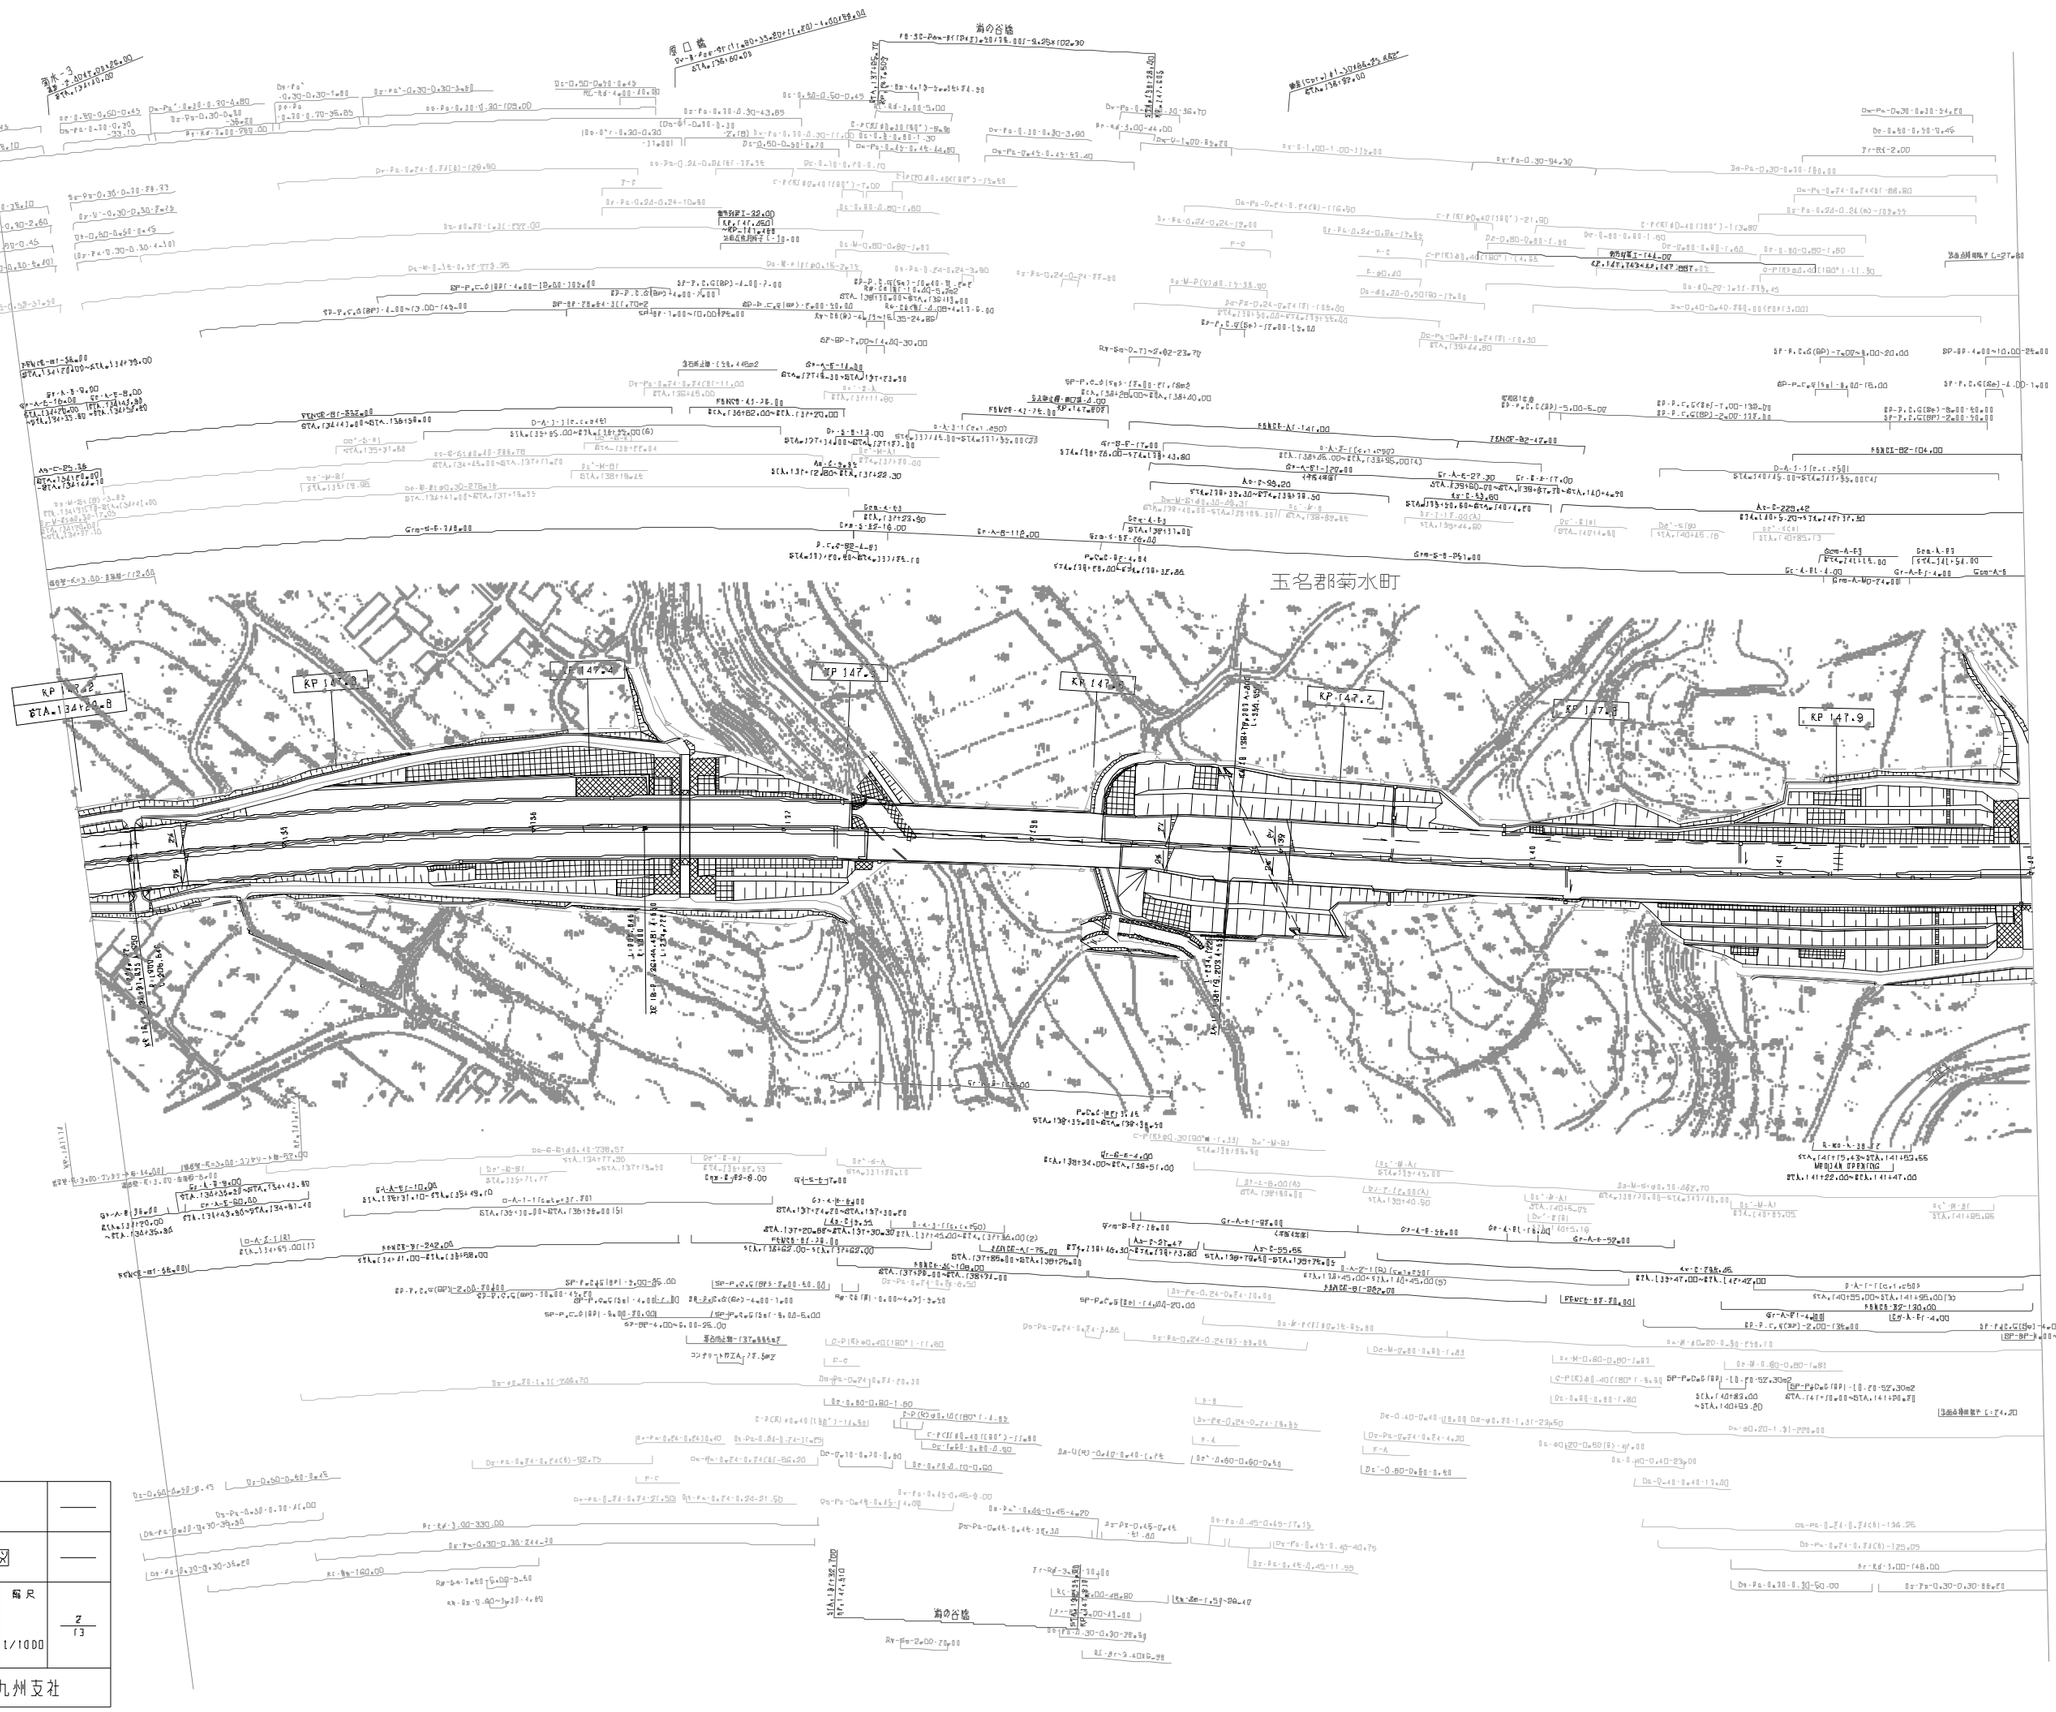
玉名郡菊水町
KP 147.4
KP 147.5
KP 147.6
KP 147.7
KP 147.8
KP 147.9
KP 148.0
STA.134+20.0
菊水 - 3

九州縦貫自動車道鹿児島線 九州自動車道（菊水～植木）			——
工種	管理用平面図		——
名称	KP.147.977~KP.148.777 STA.142+00~STA.150+00	縮尺 1/1000	3 13
西日本高速道路（株）　九州支社			

適用年月	摘要
第1回 2005年 6月	
第2回 2021年 7月	

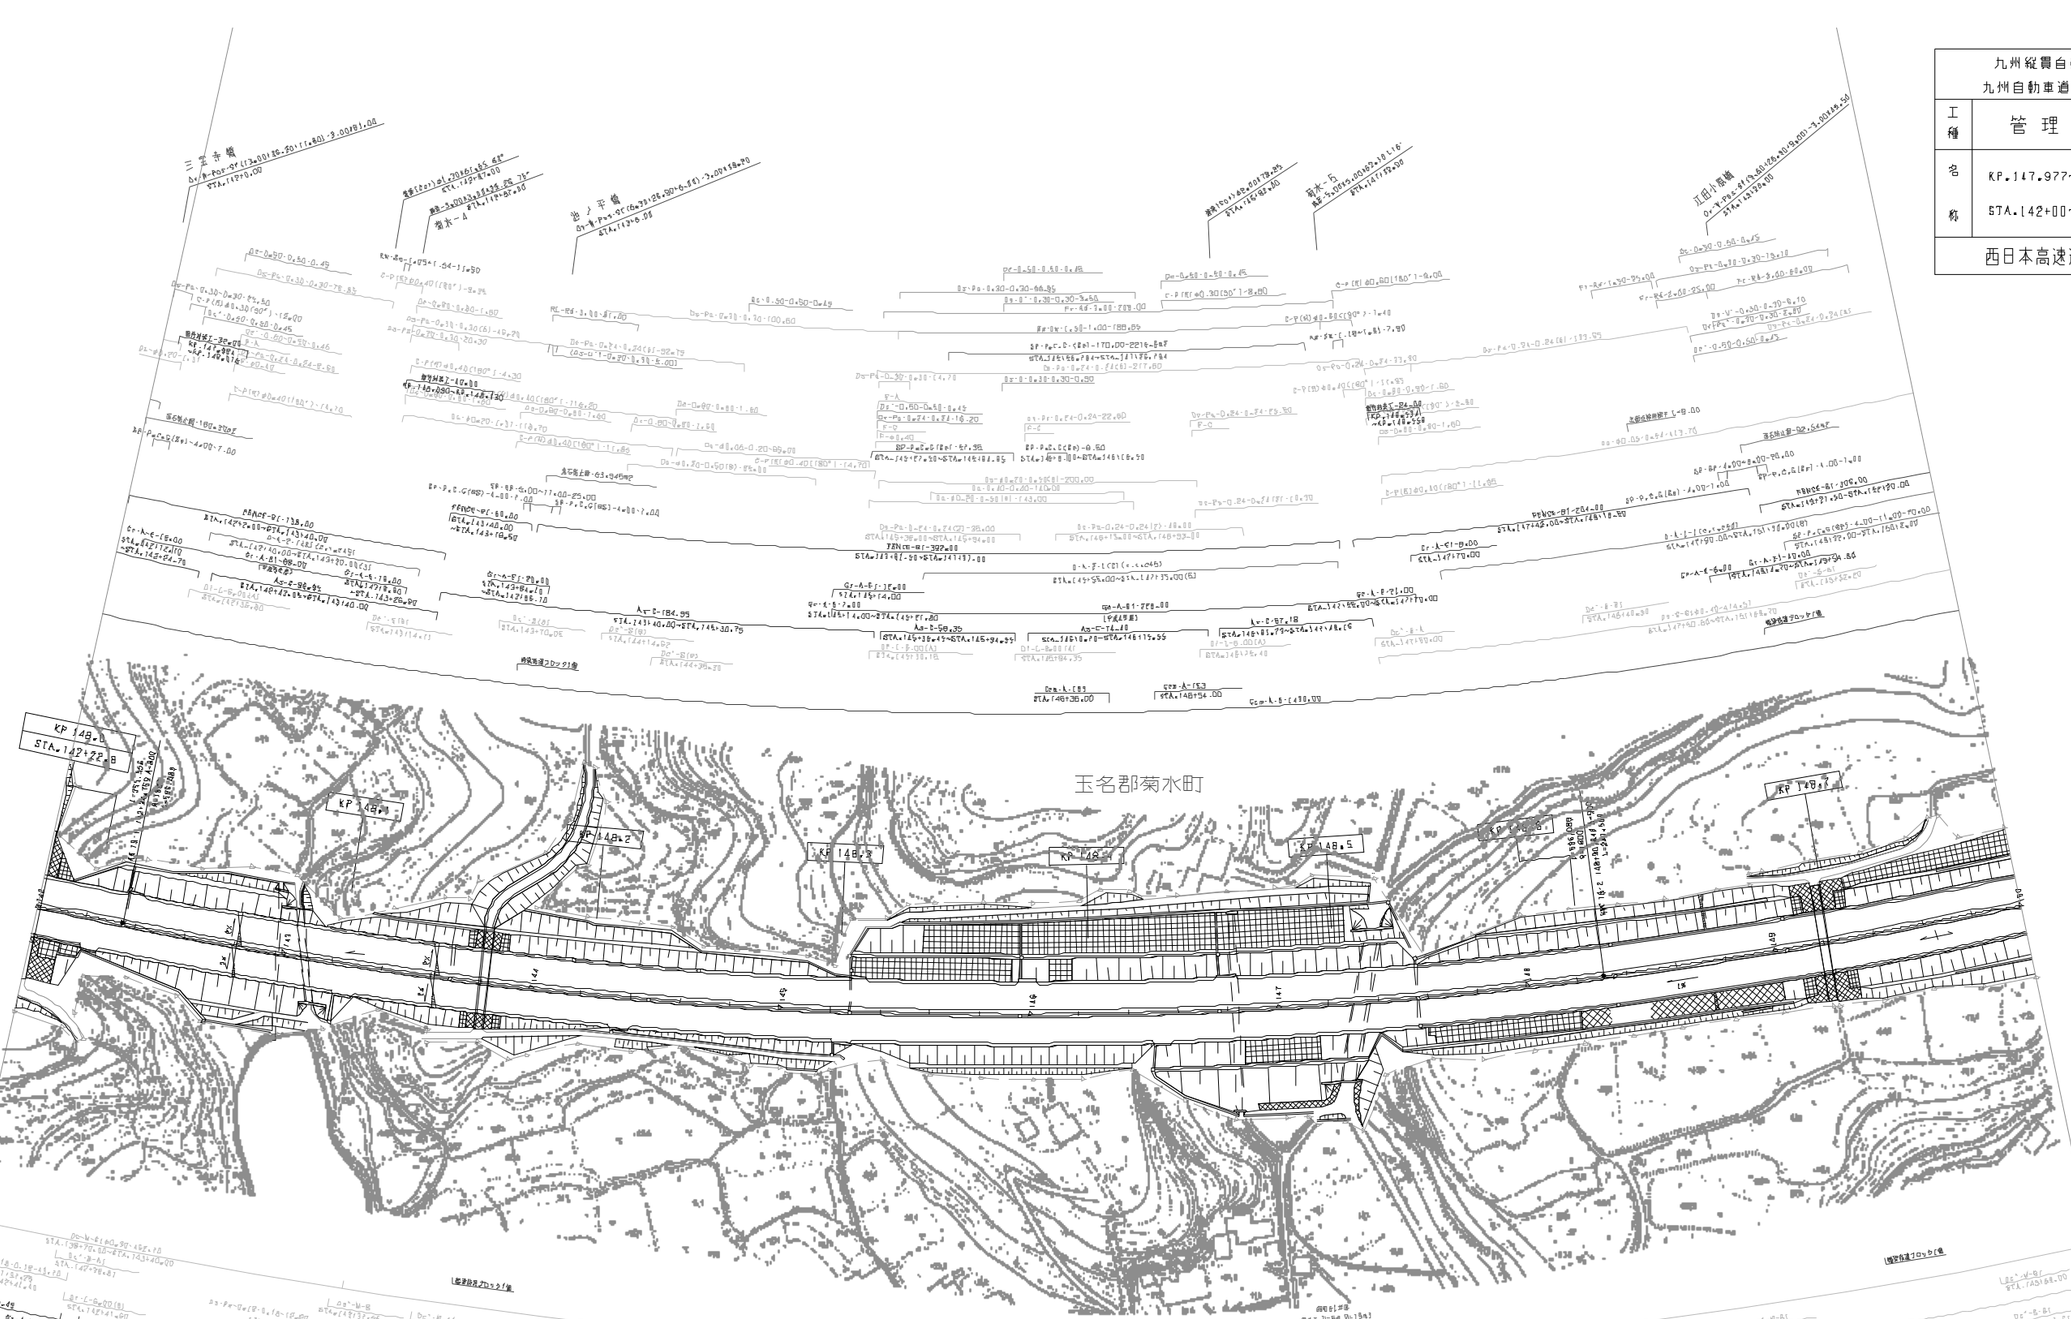

九州縦貫自動車道鹿児島線 九州自動車道（菊水～植木）			——
工種	管理用平面図		——
名称	KP.148.???～KP.149.577 STA.150+00～STA.158+00	縮尺 1/1000	4 13
西日本高速道路（株）　九州支社			

編集年月	摘要
第1回　2005年　6月	
第2回　2021年　7月	

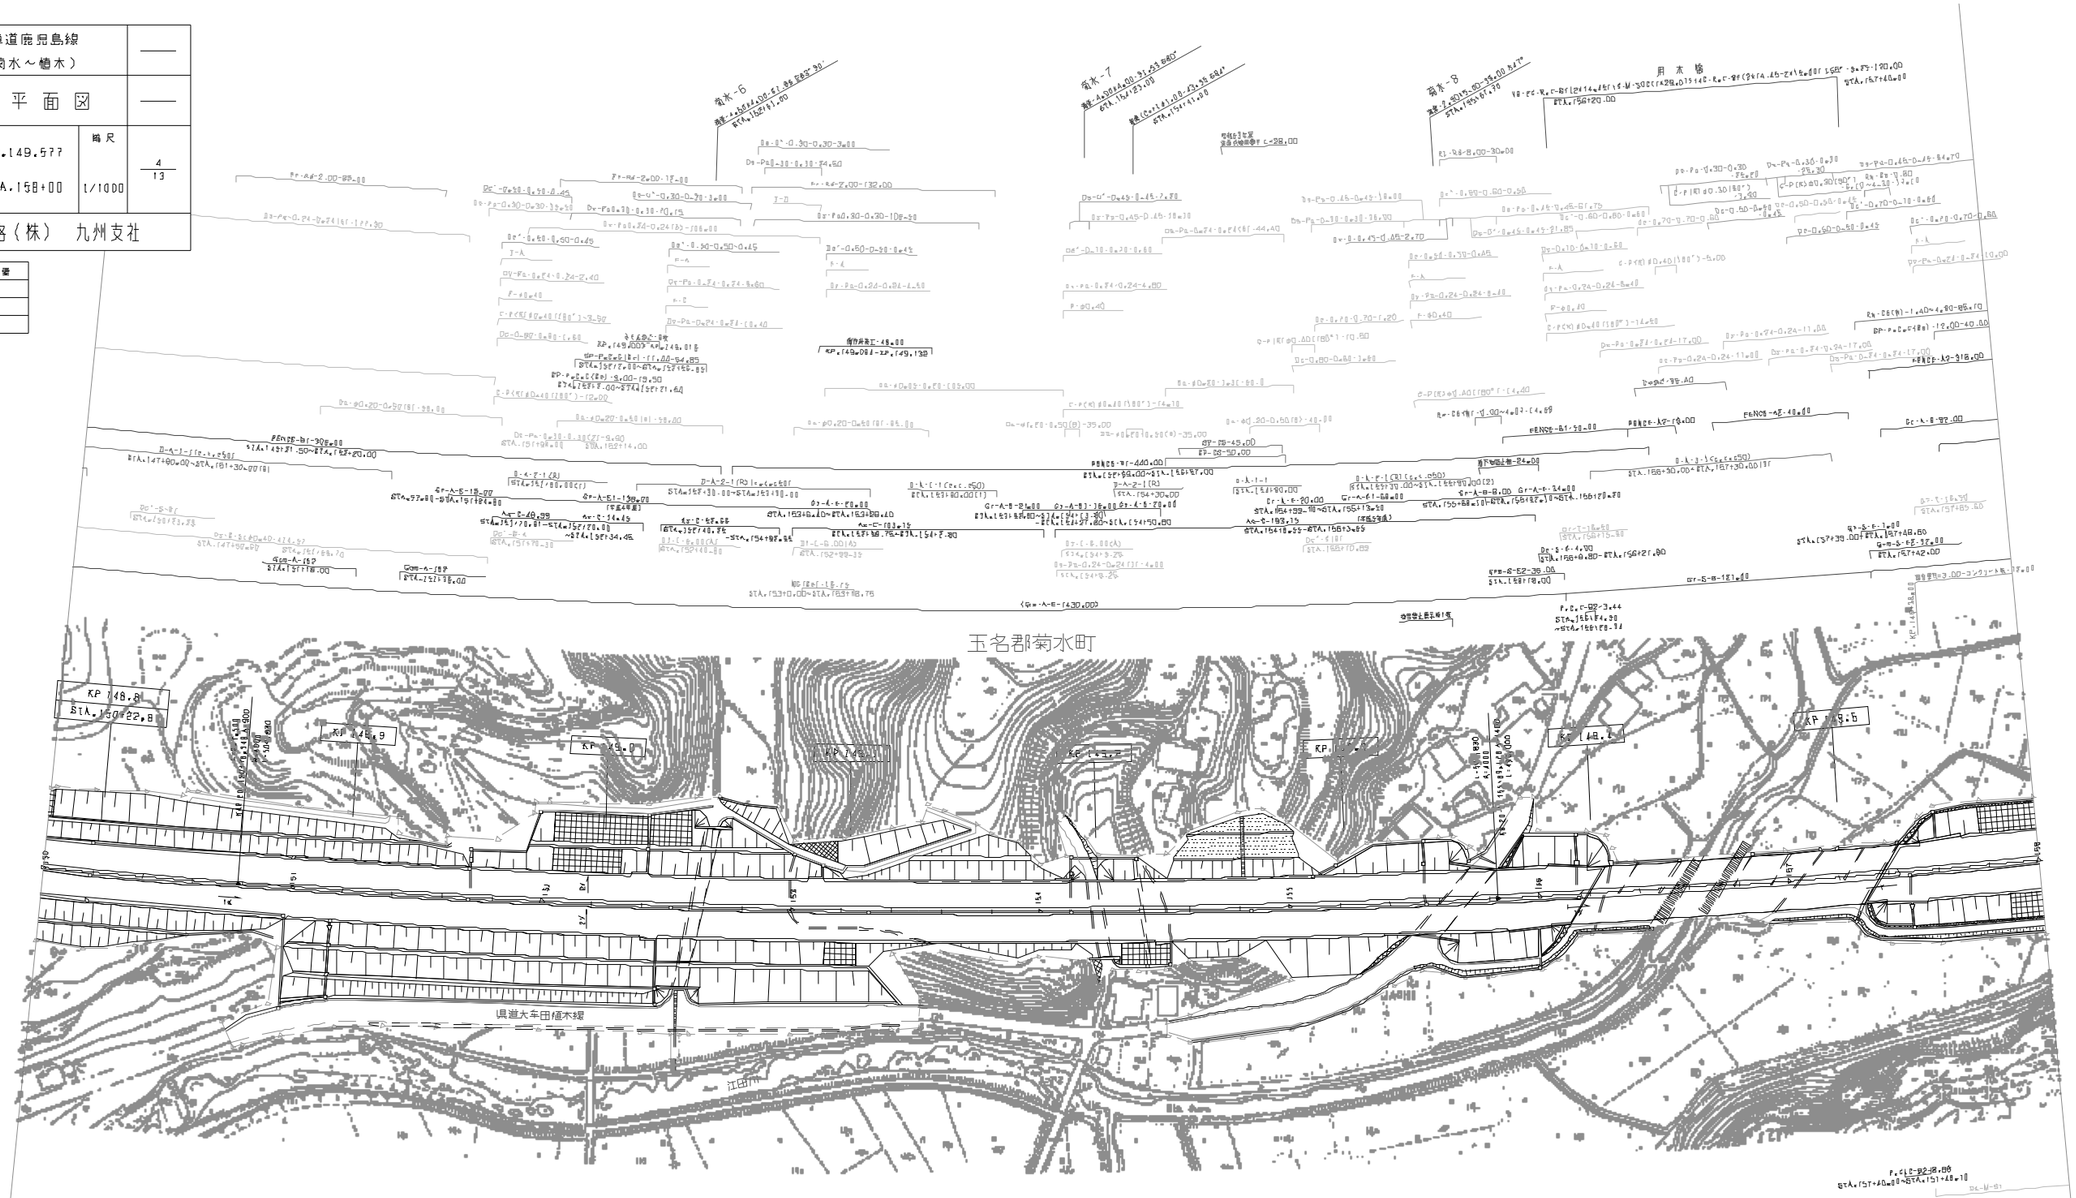

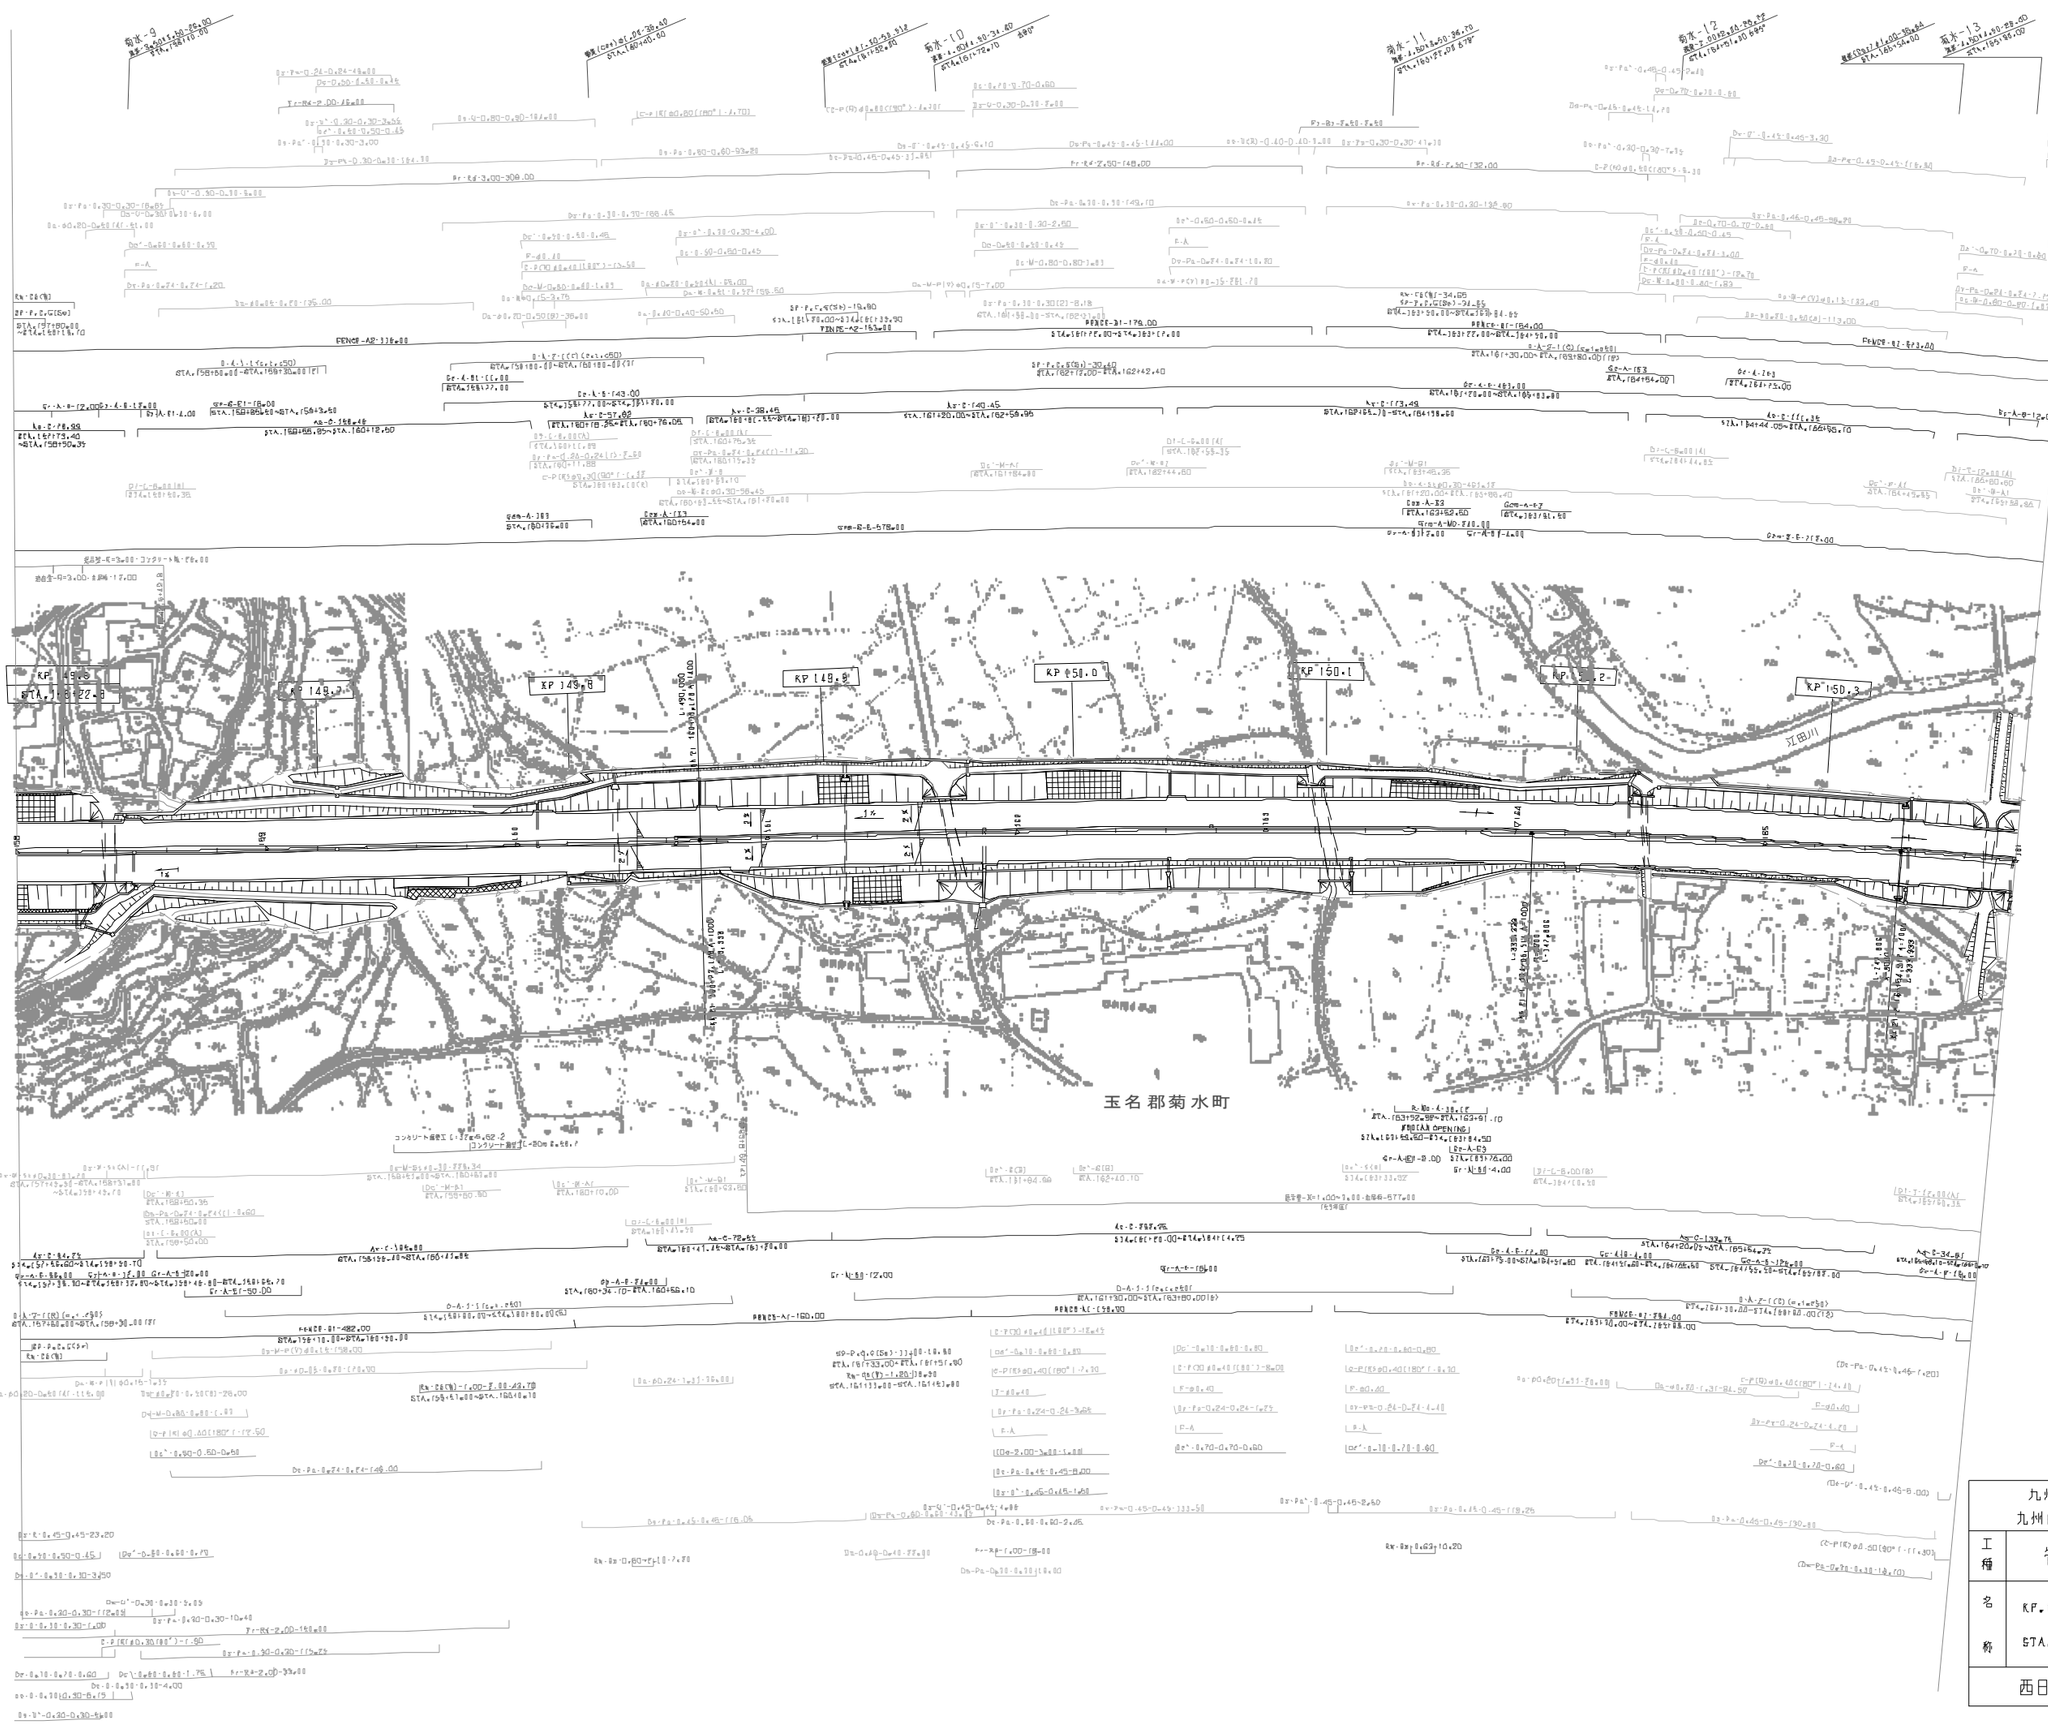

訂整年月	摘要
第1回 2005年 6月	

九州縦貫自動車道鹿児島線 九州自動車道（菊水～植木）			——
工種	管理用平面図		——
名称	KP.149.577~KP.150.377 STA.158+00~STA.166+00	縮尺 1/1000	5 13
西日本高速道路（株） 九州支社			

九州縦貫自動車道鹿児島線
九州自動車道（菊水～植木）

工種	管理用平面図		
名称	KP.150.377~KP.151.177 STA.166+00~STA.174+00	縮尺 1/1000	6 13

西日本高速道路（株）　九州支社

調整年月	備考
第1回 2005年 6月	

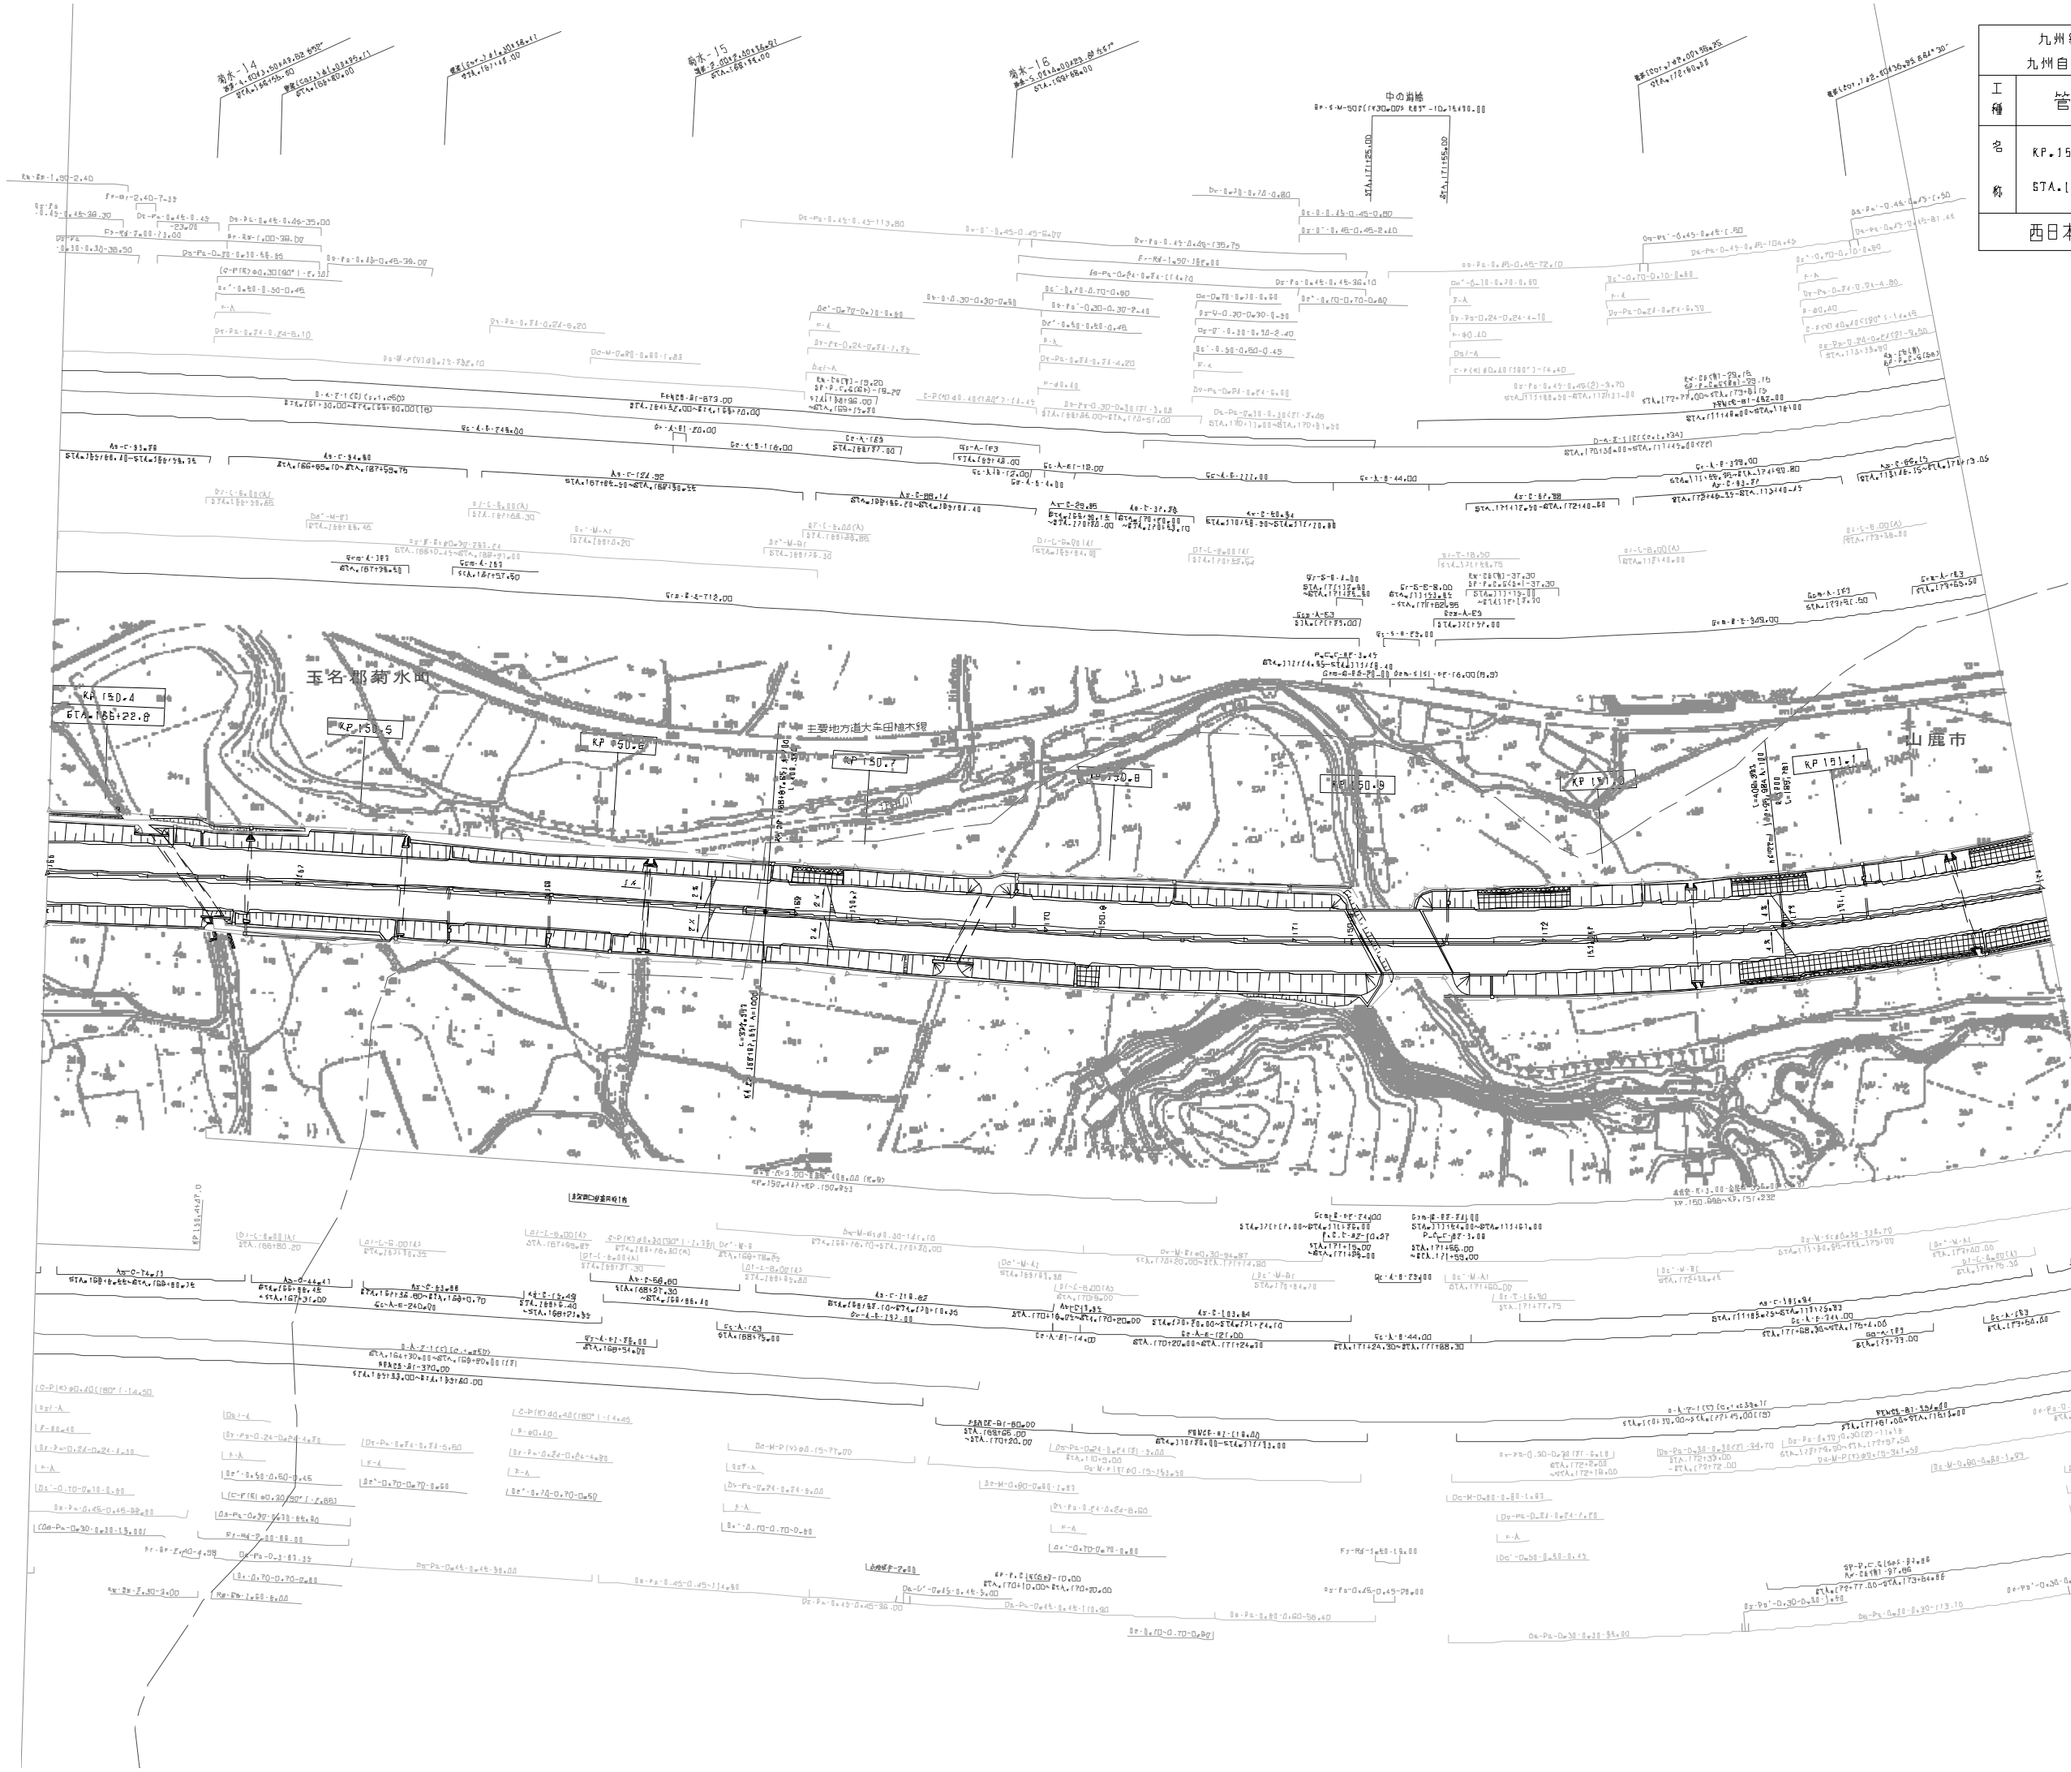

菊水～植木

菊水IC

菊水 工事終点

鹿央工事始点

KP 151.2

KP 151.3

KP 151.4

KP 151.5

KP 151.6

KP 151.7

KP 151.8

主要地方道大牟田植木線


玉名郡菊水町

訂整年月	摘要
第1回 2005年 6月	
第2回 2021年 7月	

九州縦貫自動車道鹿児島線 九州自動車道（菊水～植木）			——
工種	管理用平面図		——
名称	KP.151.177~KP.151.877 STA.174+00~STA.182+00	縮尺 1/1000	7 13
西日本高速道路（株） 九州支社			

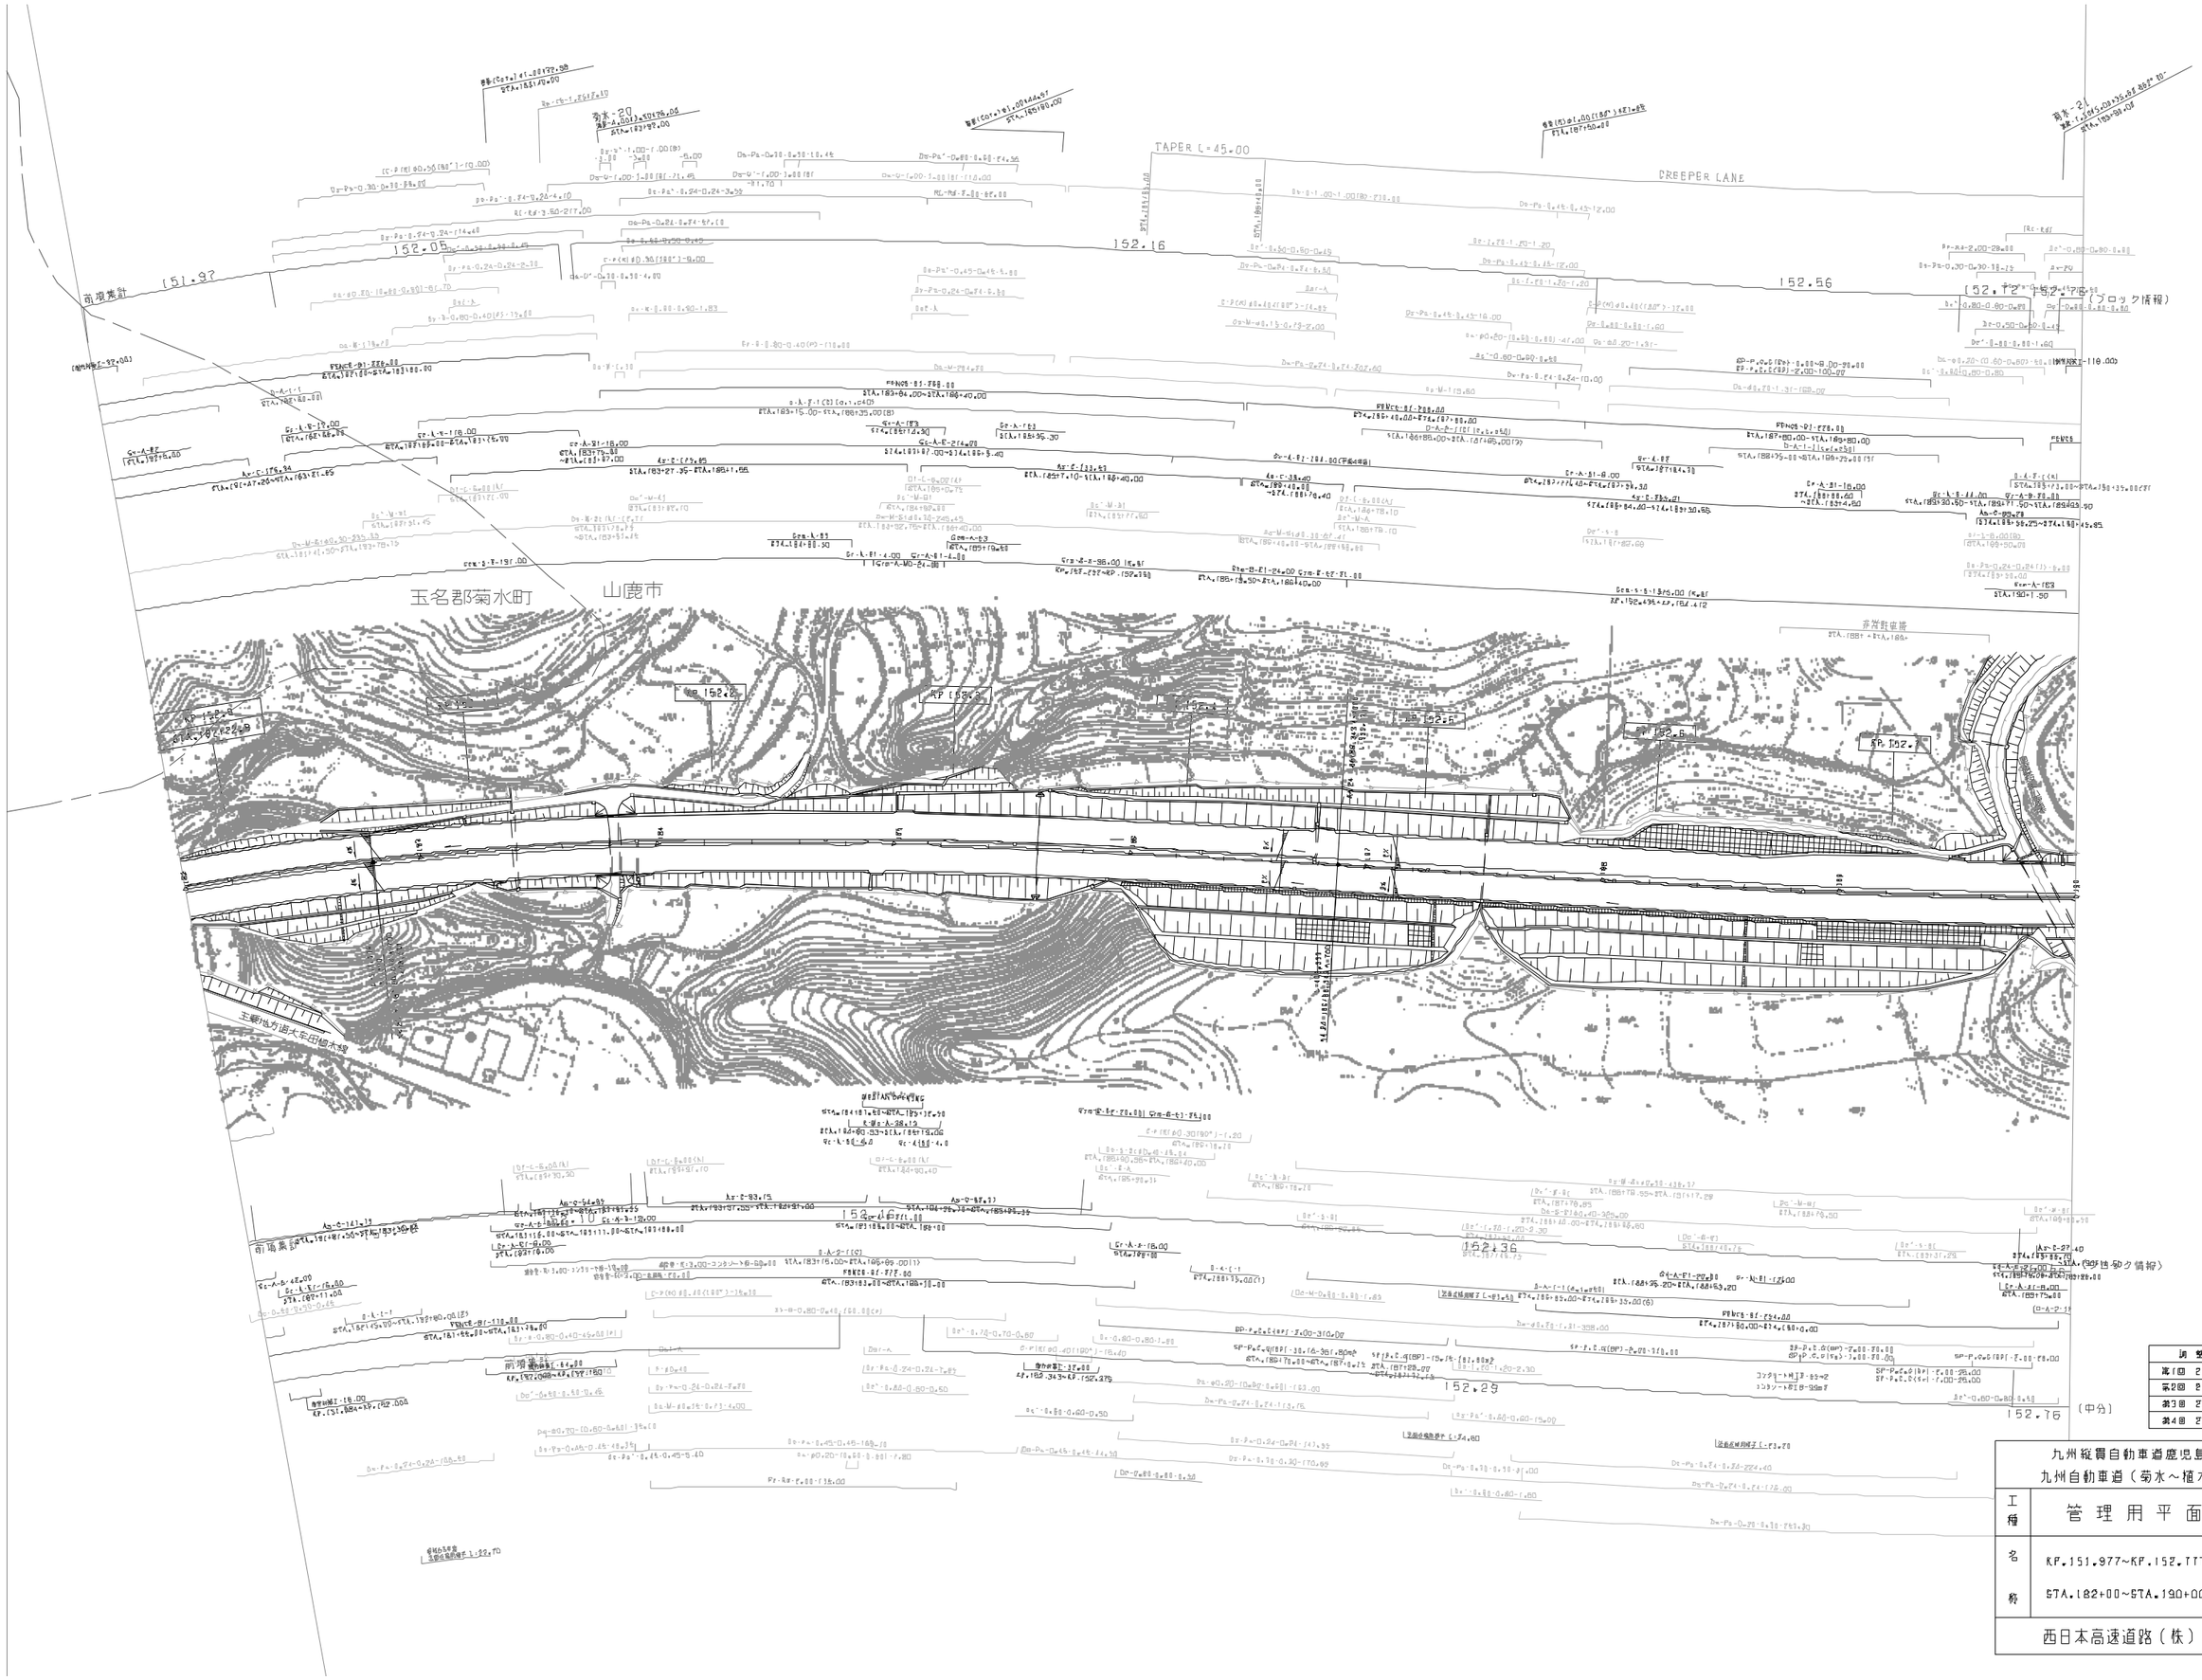

調整年月	備考
第1回 2006年 6月	
第2回 2011年 2月	
第3回 2019年 7月	
第4回 2021年 7月	

九州縦貫自動車道鹿児島線 九州自動車道（菊水～植木）			——
工種	管理用平面図		——
名称	KP.151.977~KP.152.777 STA.182+00~STA.190+00	縮尺 1/1000	8 13
西日本高速道路（株） 九州支社			

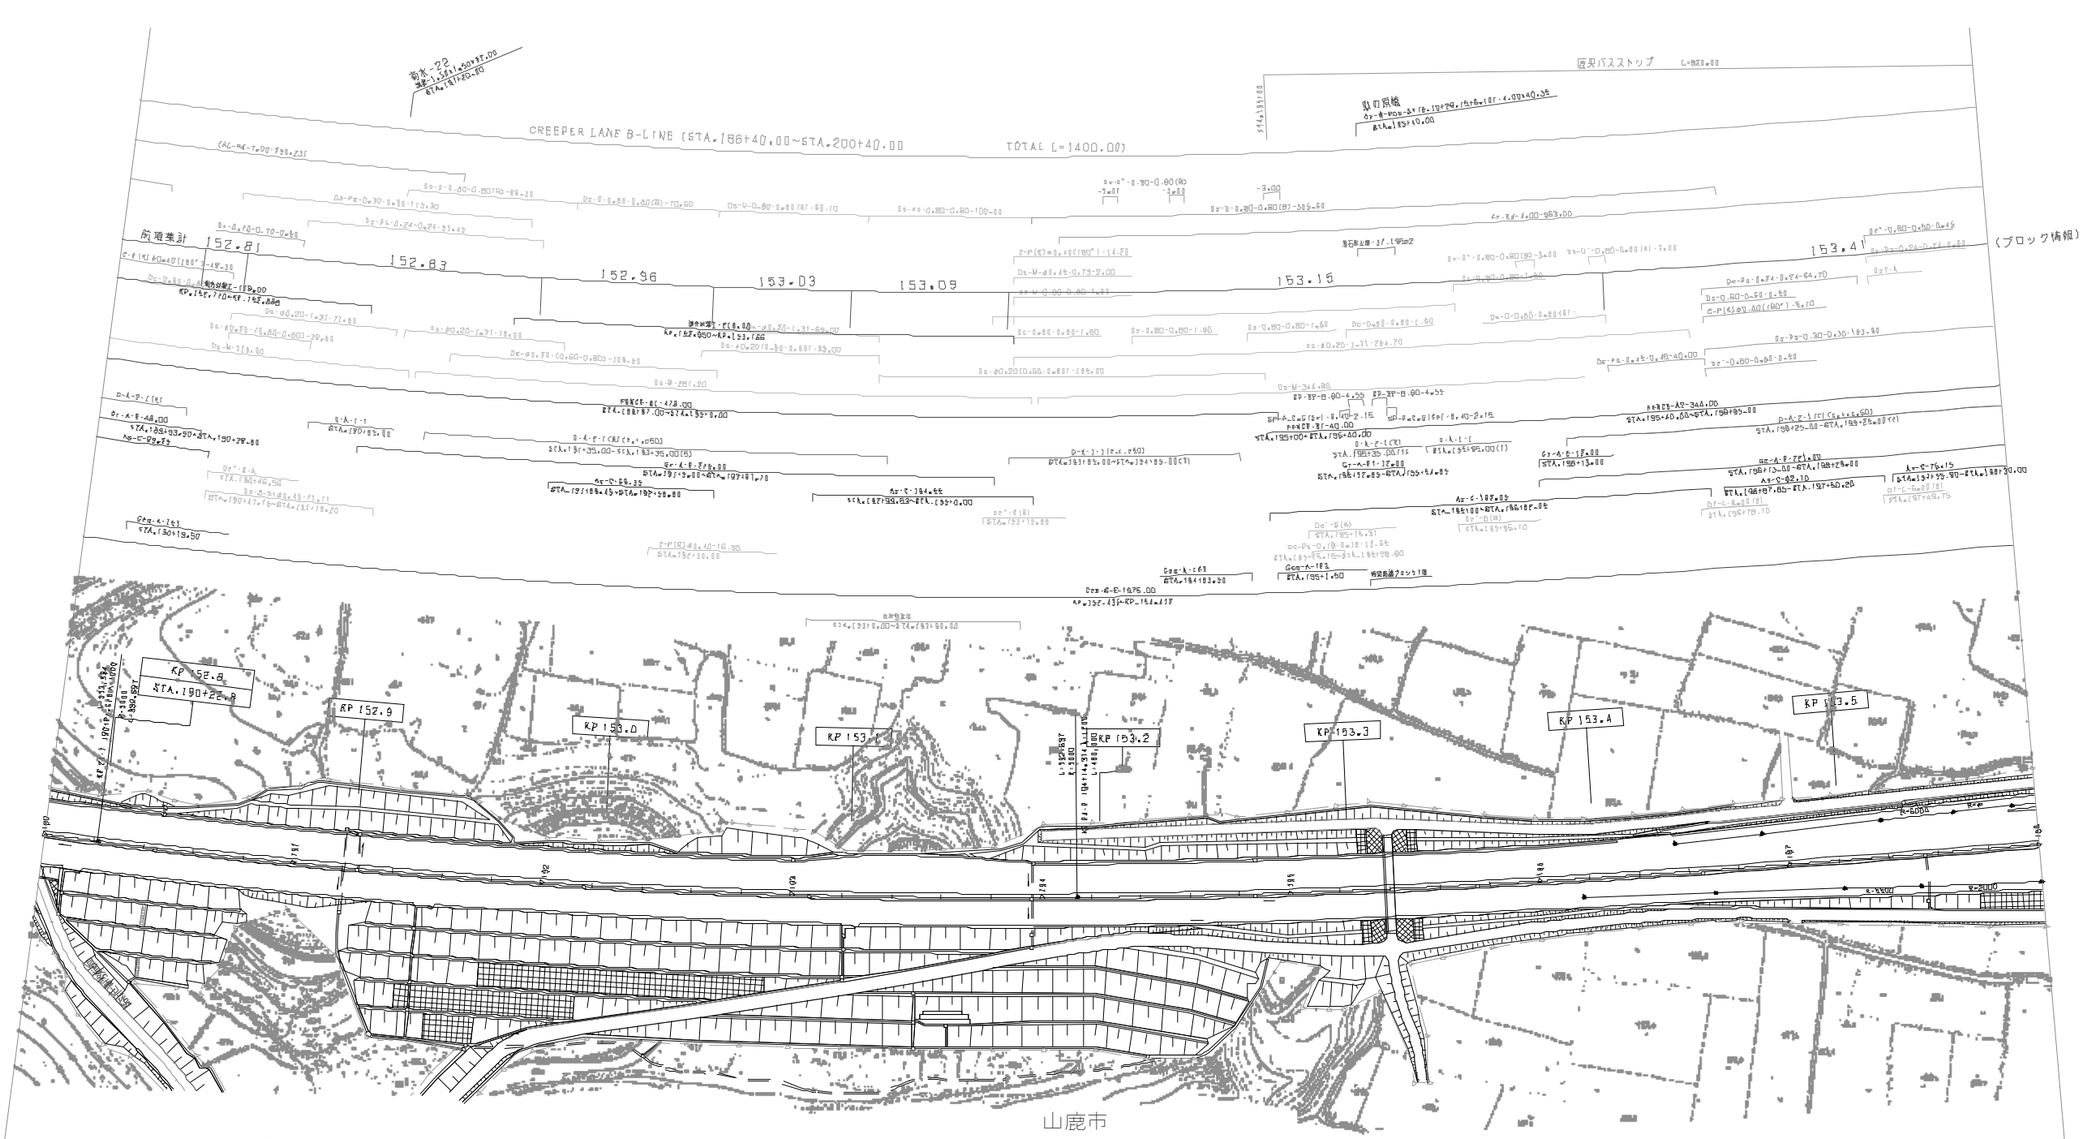

（ブロック情報）

訂 整 年 月	摘 要
第1回 2005年 6月	
第2回 2018年 11月	
第3回 2021年 7月	

九州縦貫自動車道鹿児島線 九州自動車道（菊水～植木）			——
工種	管理用平面図		——
名称	KP152.777~KP.153.577 STA.190+00~STA.198+00	縮尺 1/1000	9 13
西日本高速道路（株） 九州支社			

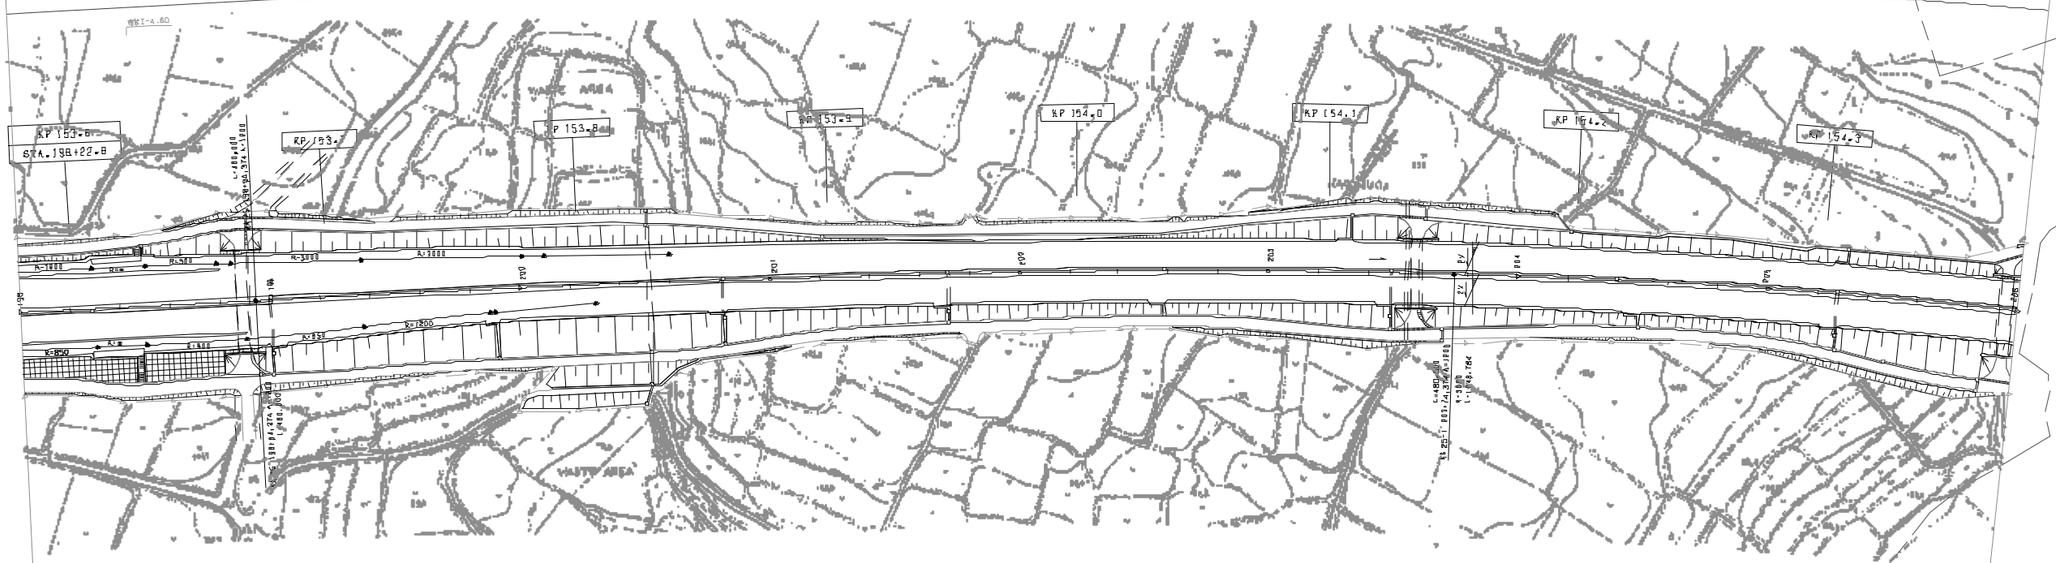

調整年月	摘要
第1回 2005年 6月	
第2回 2020年 5月	
第3回 2021年 7月	

九州縦貫自動車道鹿児島線 九州自動車道（菊水～植木）			——
工種	管理用平面図		——
名称	KP.153.577~KP.154.377 STA.198+00~STA.206+00	縮尺 1/1000	10 13
西日本高速道路（株） 九州支社			

山鹿市

鹿本郡植木町

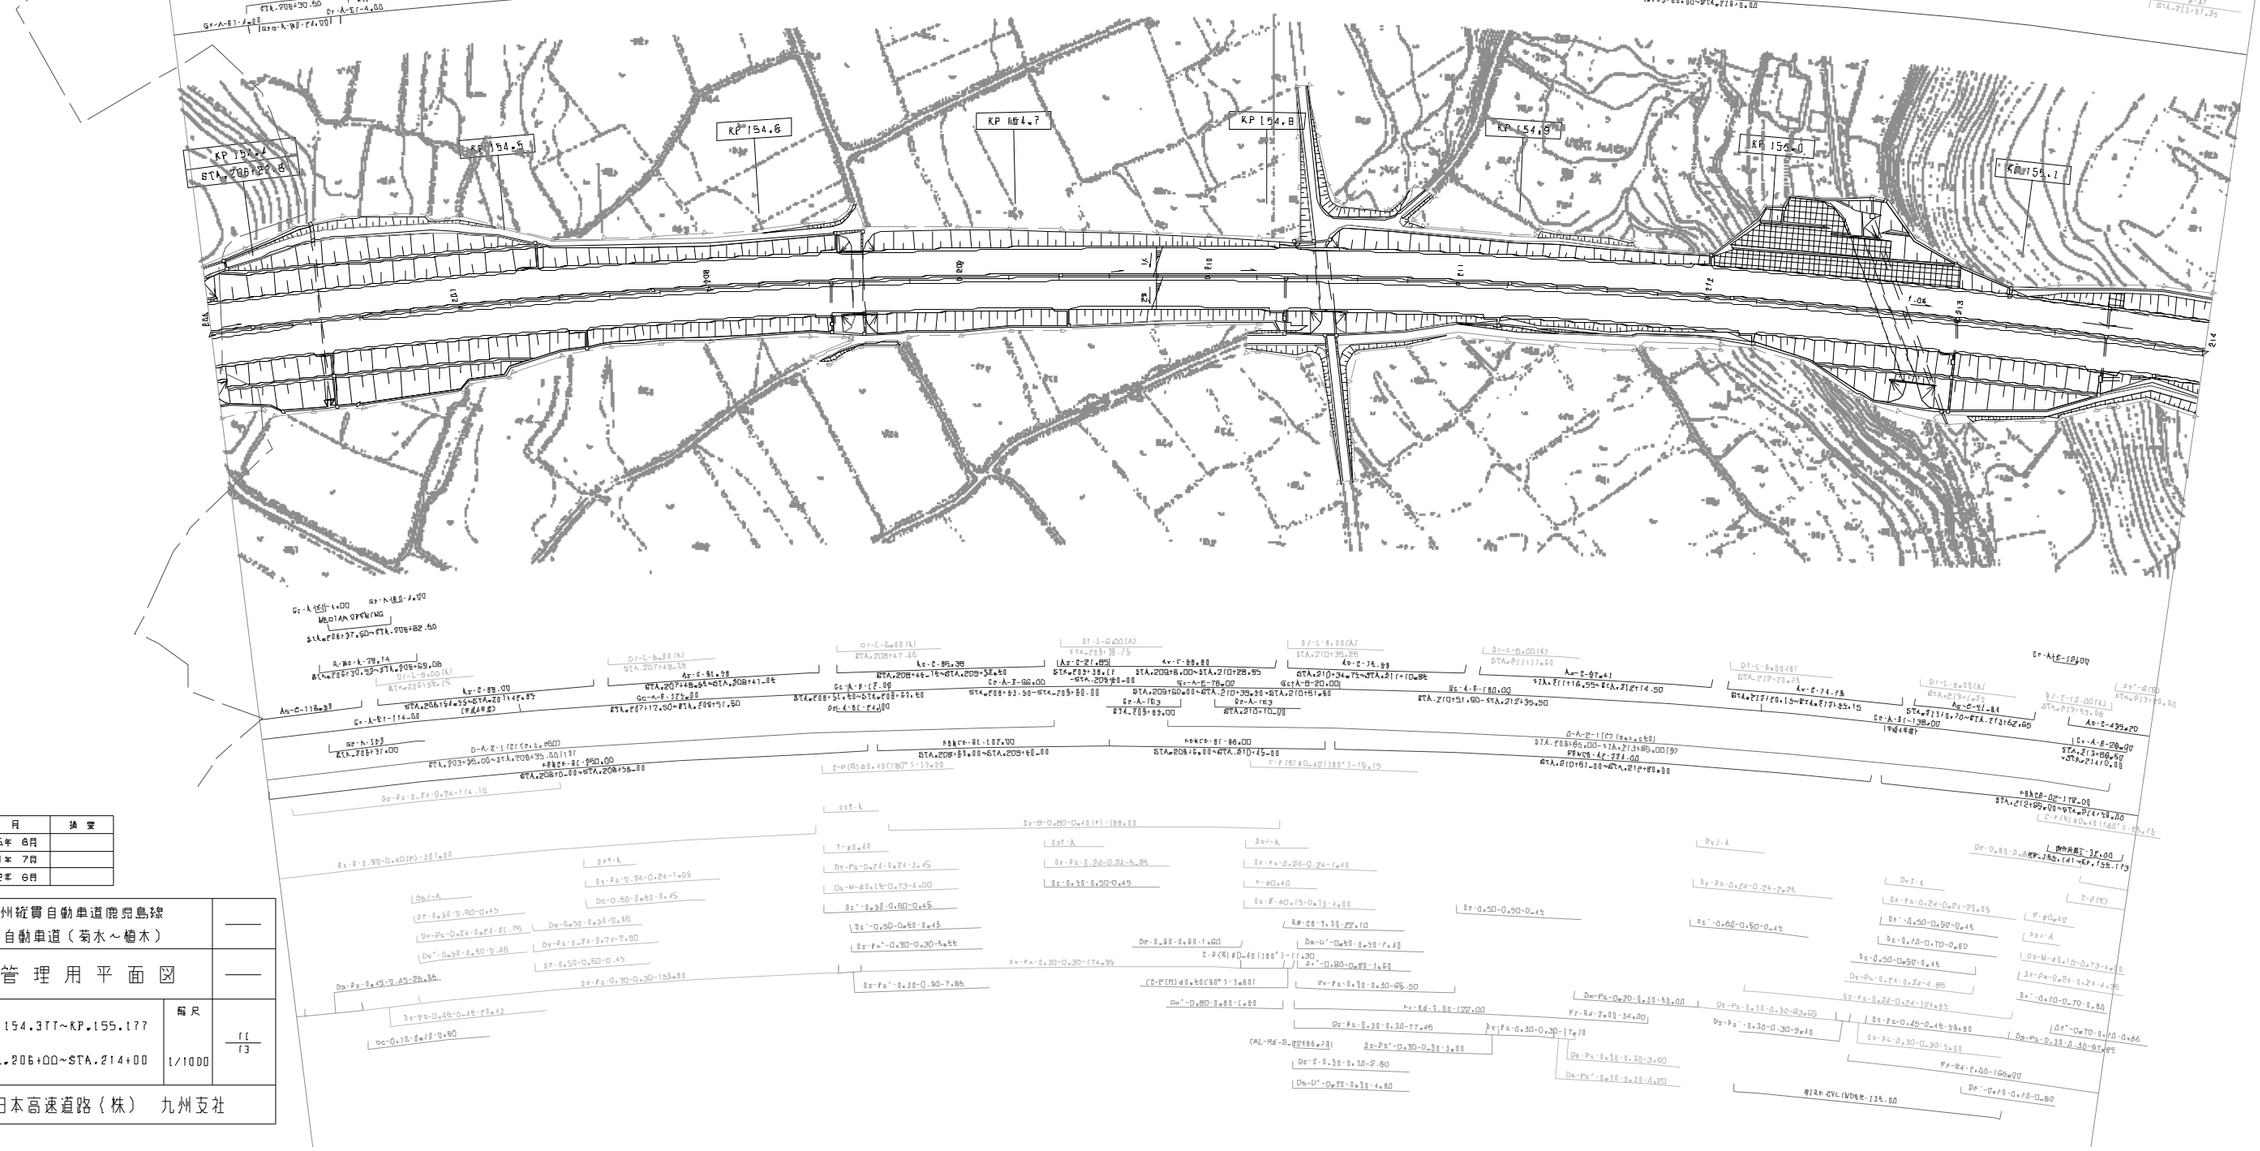

訂正年月	決裁
第1回 2005年 6月	
第2回 2021年 7月	
第3回 2022年 6月	

九州縦貫自動車道鹿児島線 九州自動車道（菊水～植木）			——
工種	管理用平面図		——
名称	KP.154.377~KP.155.177 STA.206+00~STA.214+00	縮尺 1/1000	1 13
西日本高速道路（株） 九州支社			

九州縦貫自動車道鹿児島線
九州自動車道（菊水～植木）

工種	管理用平面図		
名称	KP.154.377～KP.155.977 STA.214+00～STA.222+00	縮尺 1/1000	12 13

西日本高速道路（株）　九州支社

調整年月	摘要
第1回　2005年　6月	
第2回　2011年　2月	
第3回　2021年　7月	
第4回　2022年　6月	

鹿本郡植木町

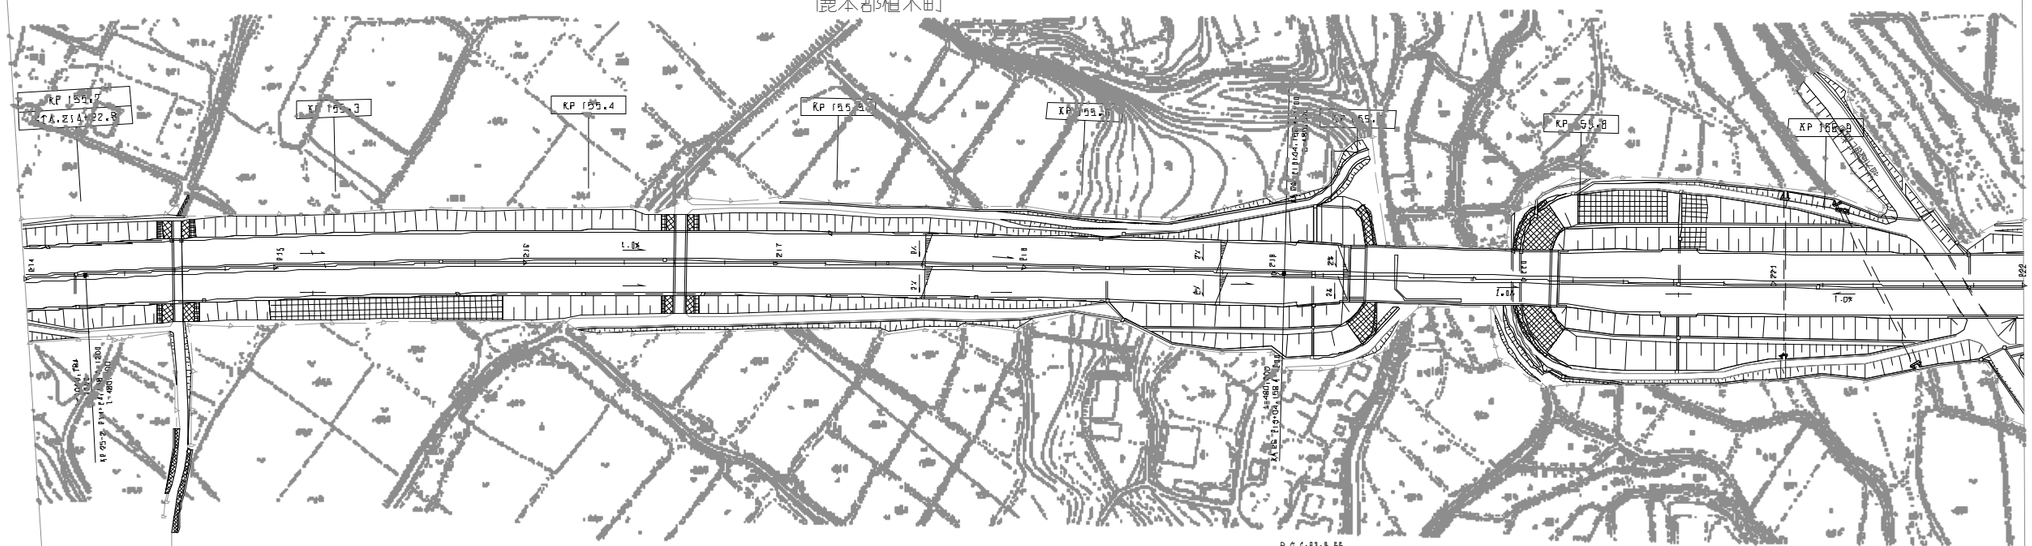

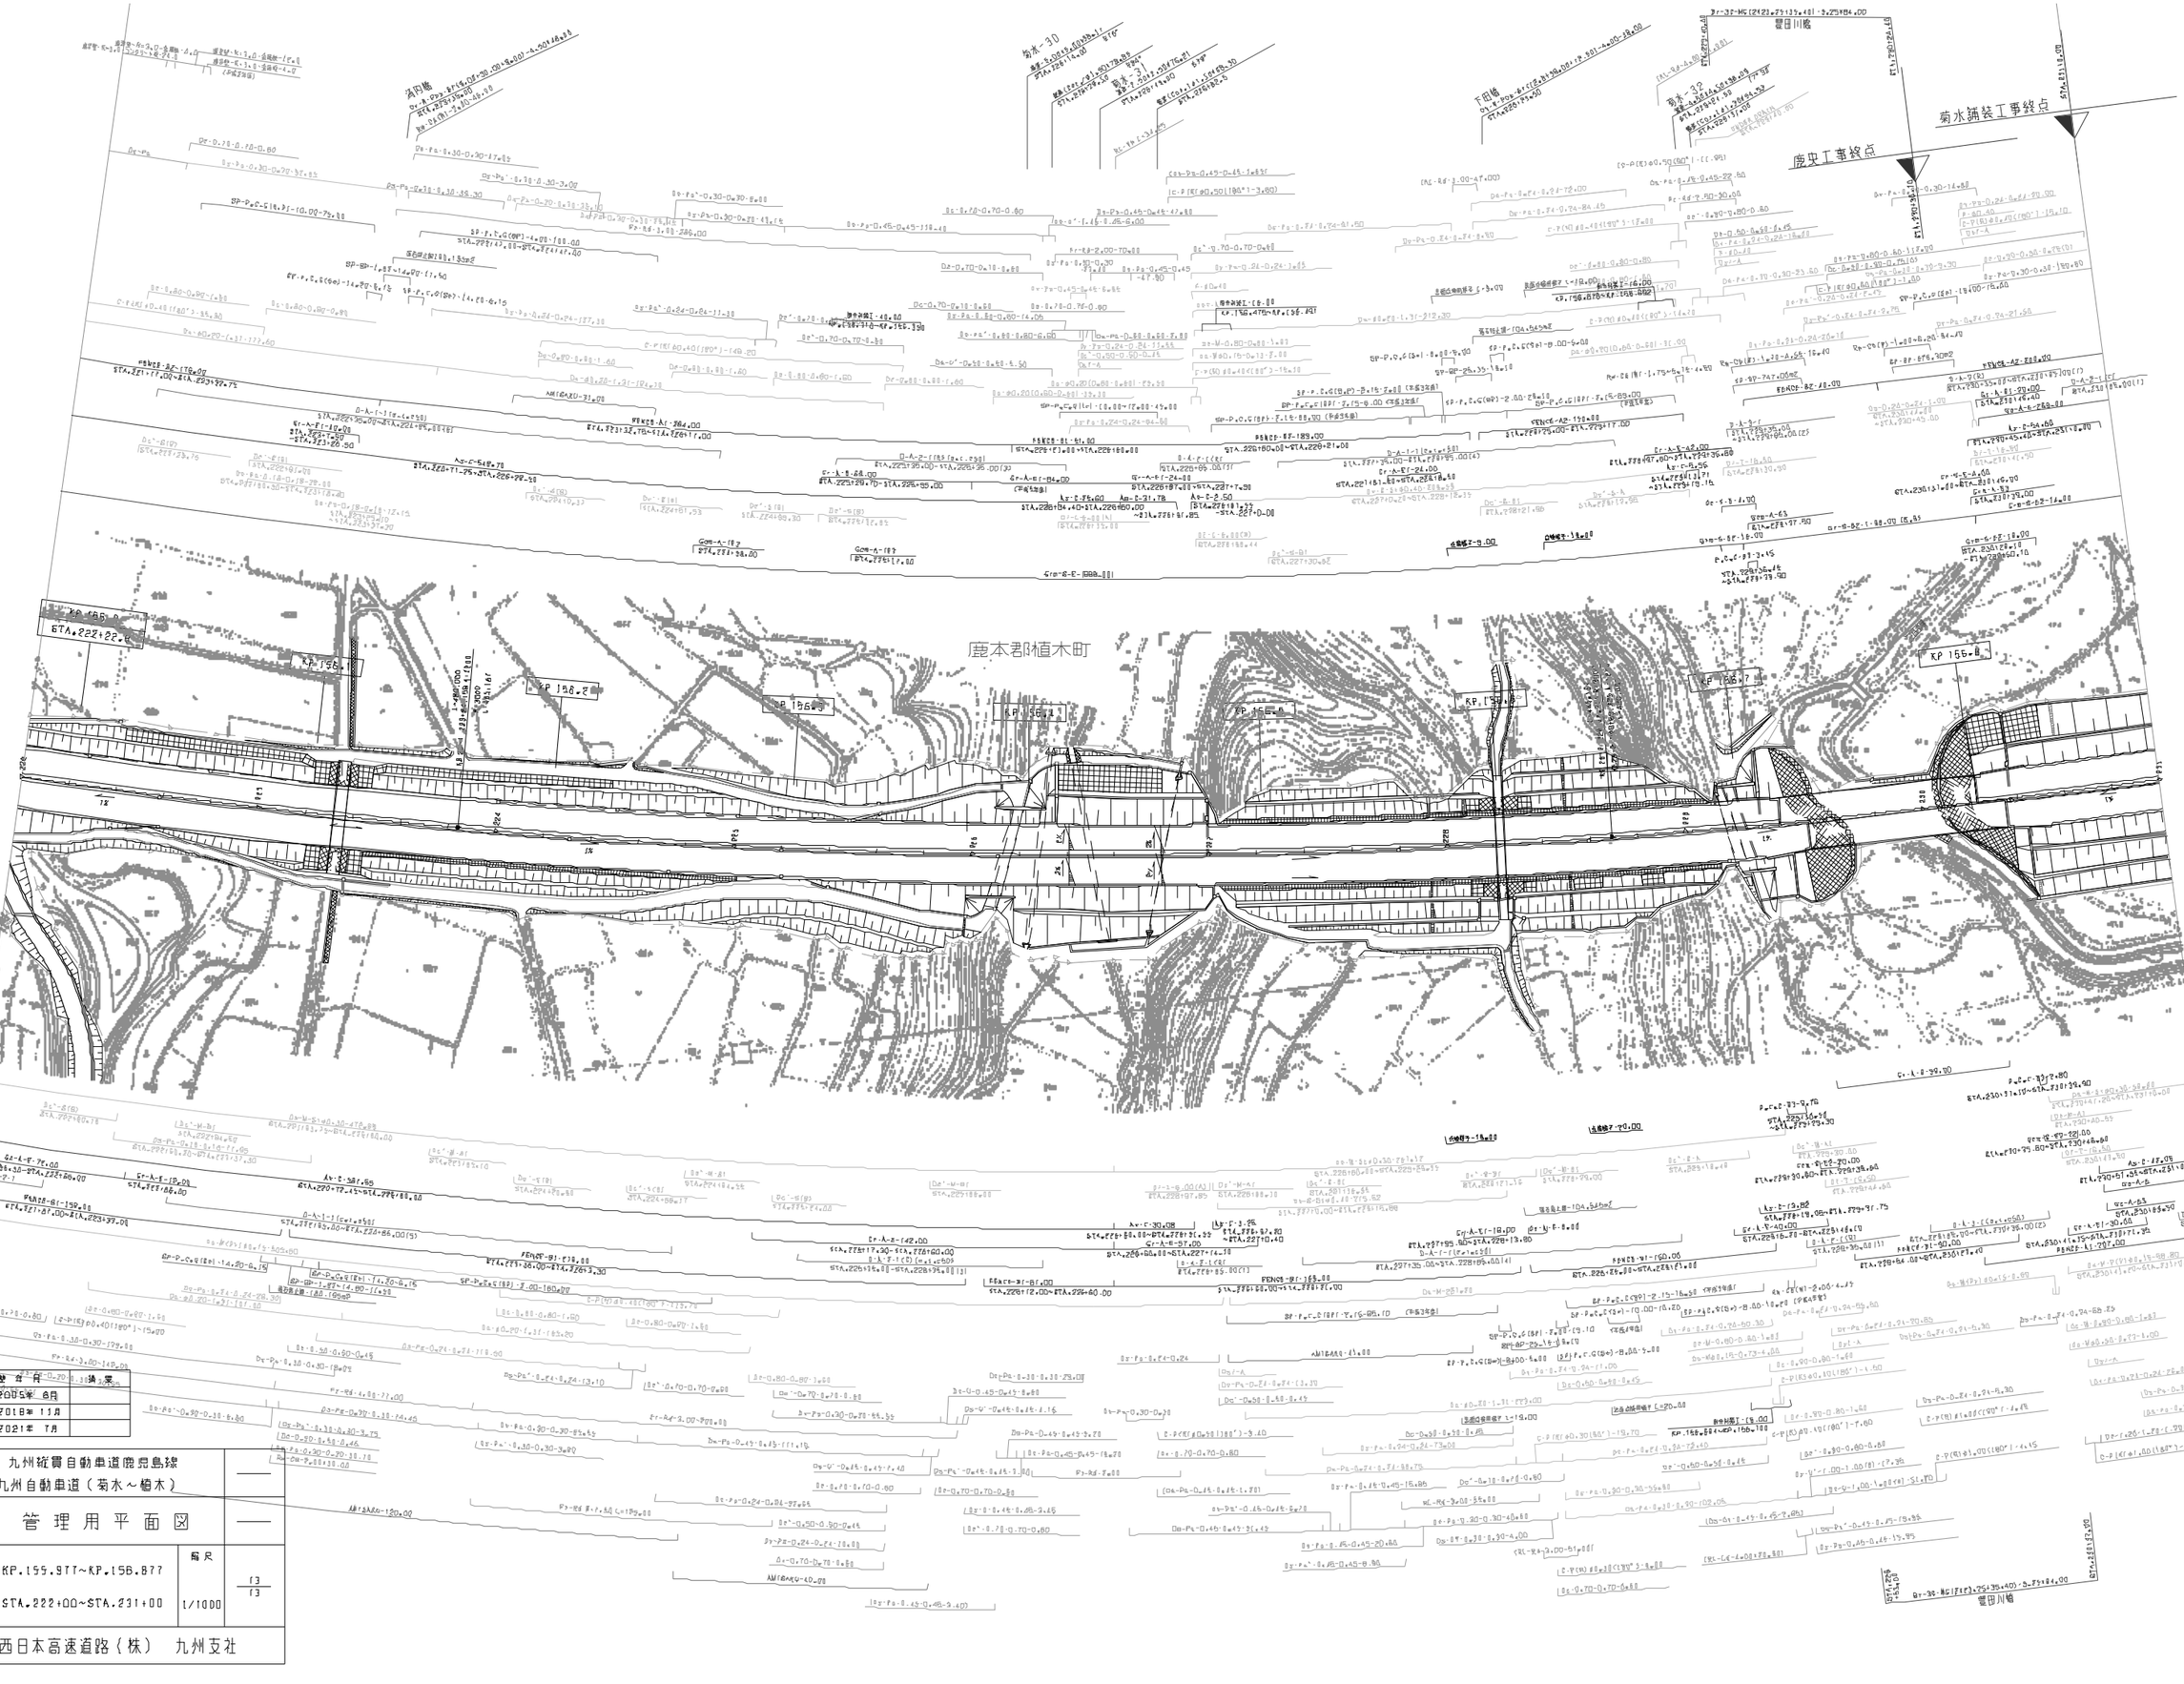

調整済月	調整内容
第1回 2005年 6月	
第2回 2018年 11月	
第3回 2021年 7月	

九州縦貫自動車道鹿島線 九州自動車道（菊水～植木）			——
工種	管理用平面図		——
名称	KP.155.977～KP.158.877 STA.222+00～STA.231+00	縮尺 1/1000	13 13
西日本高速道路（株） 九州支社			

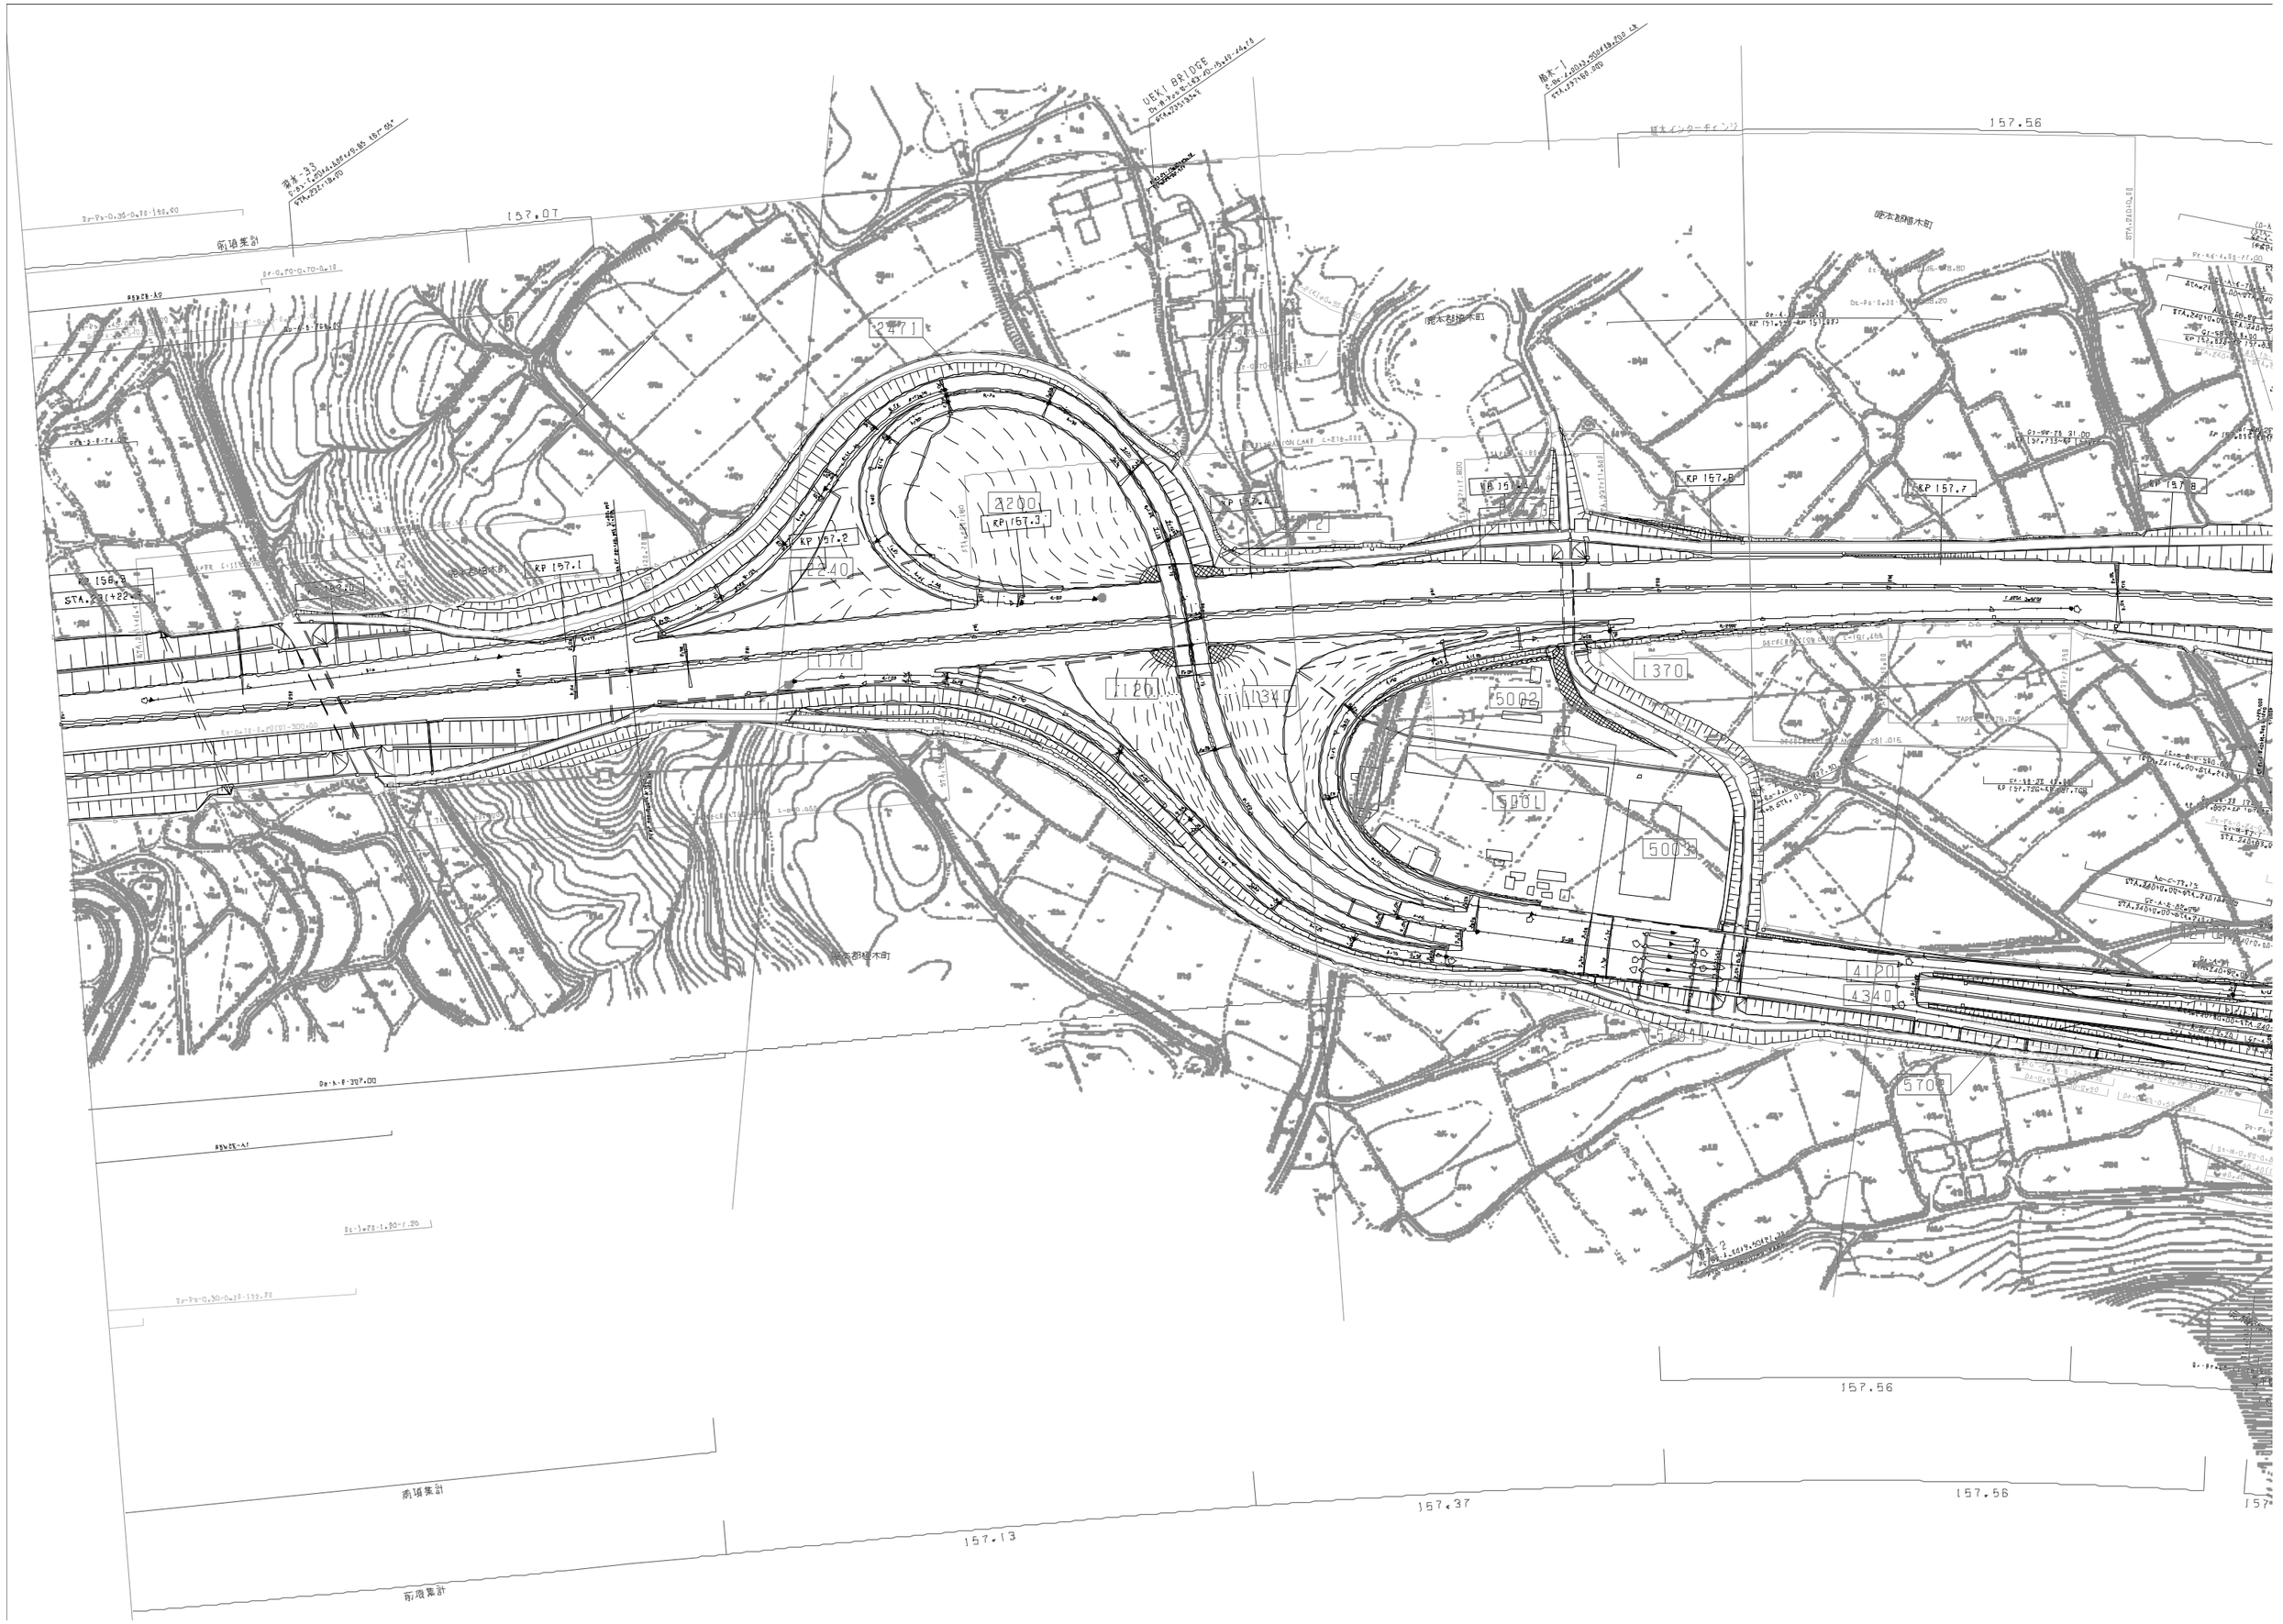
157.07
157.56
KP 157.8
KP 157.7
KP 157.4
KP 157.3
KP 157.2
KP 157.1
KP 156.8
2200
2240
1370
5002
5001
5003
4120
4340
5701
5702
1120
1340
157.13
157.37
157.56

図 竣 年 月	摘 要
第1回 2005年 6月	
第2回 2011年 2月	
第3回 2015年11月	
第4回 2019年11月	
第5回 2021年 7月	
第6回 2022年 6月	

九州縦貫自動車道鹿児島線 九州自動車道（植木～熊本）			——
工種	管理用平面図		——
名称	植木C KP.156.877~KP.157.097 STA.231+00~STA.241+20	縮尺 1/1000	1 19
西日本高速道路（株） 九州支社			

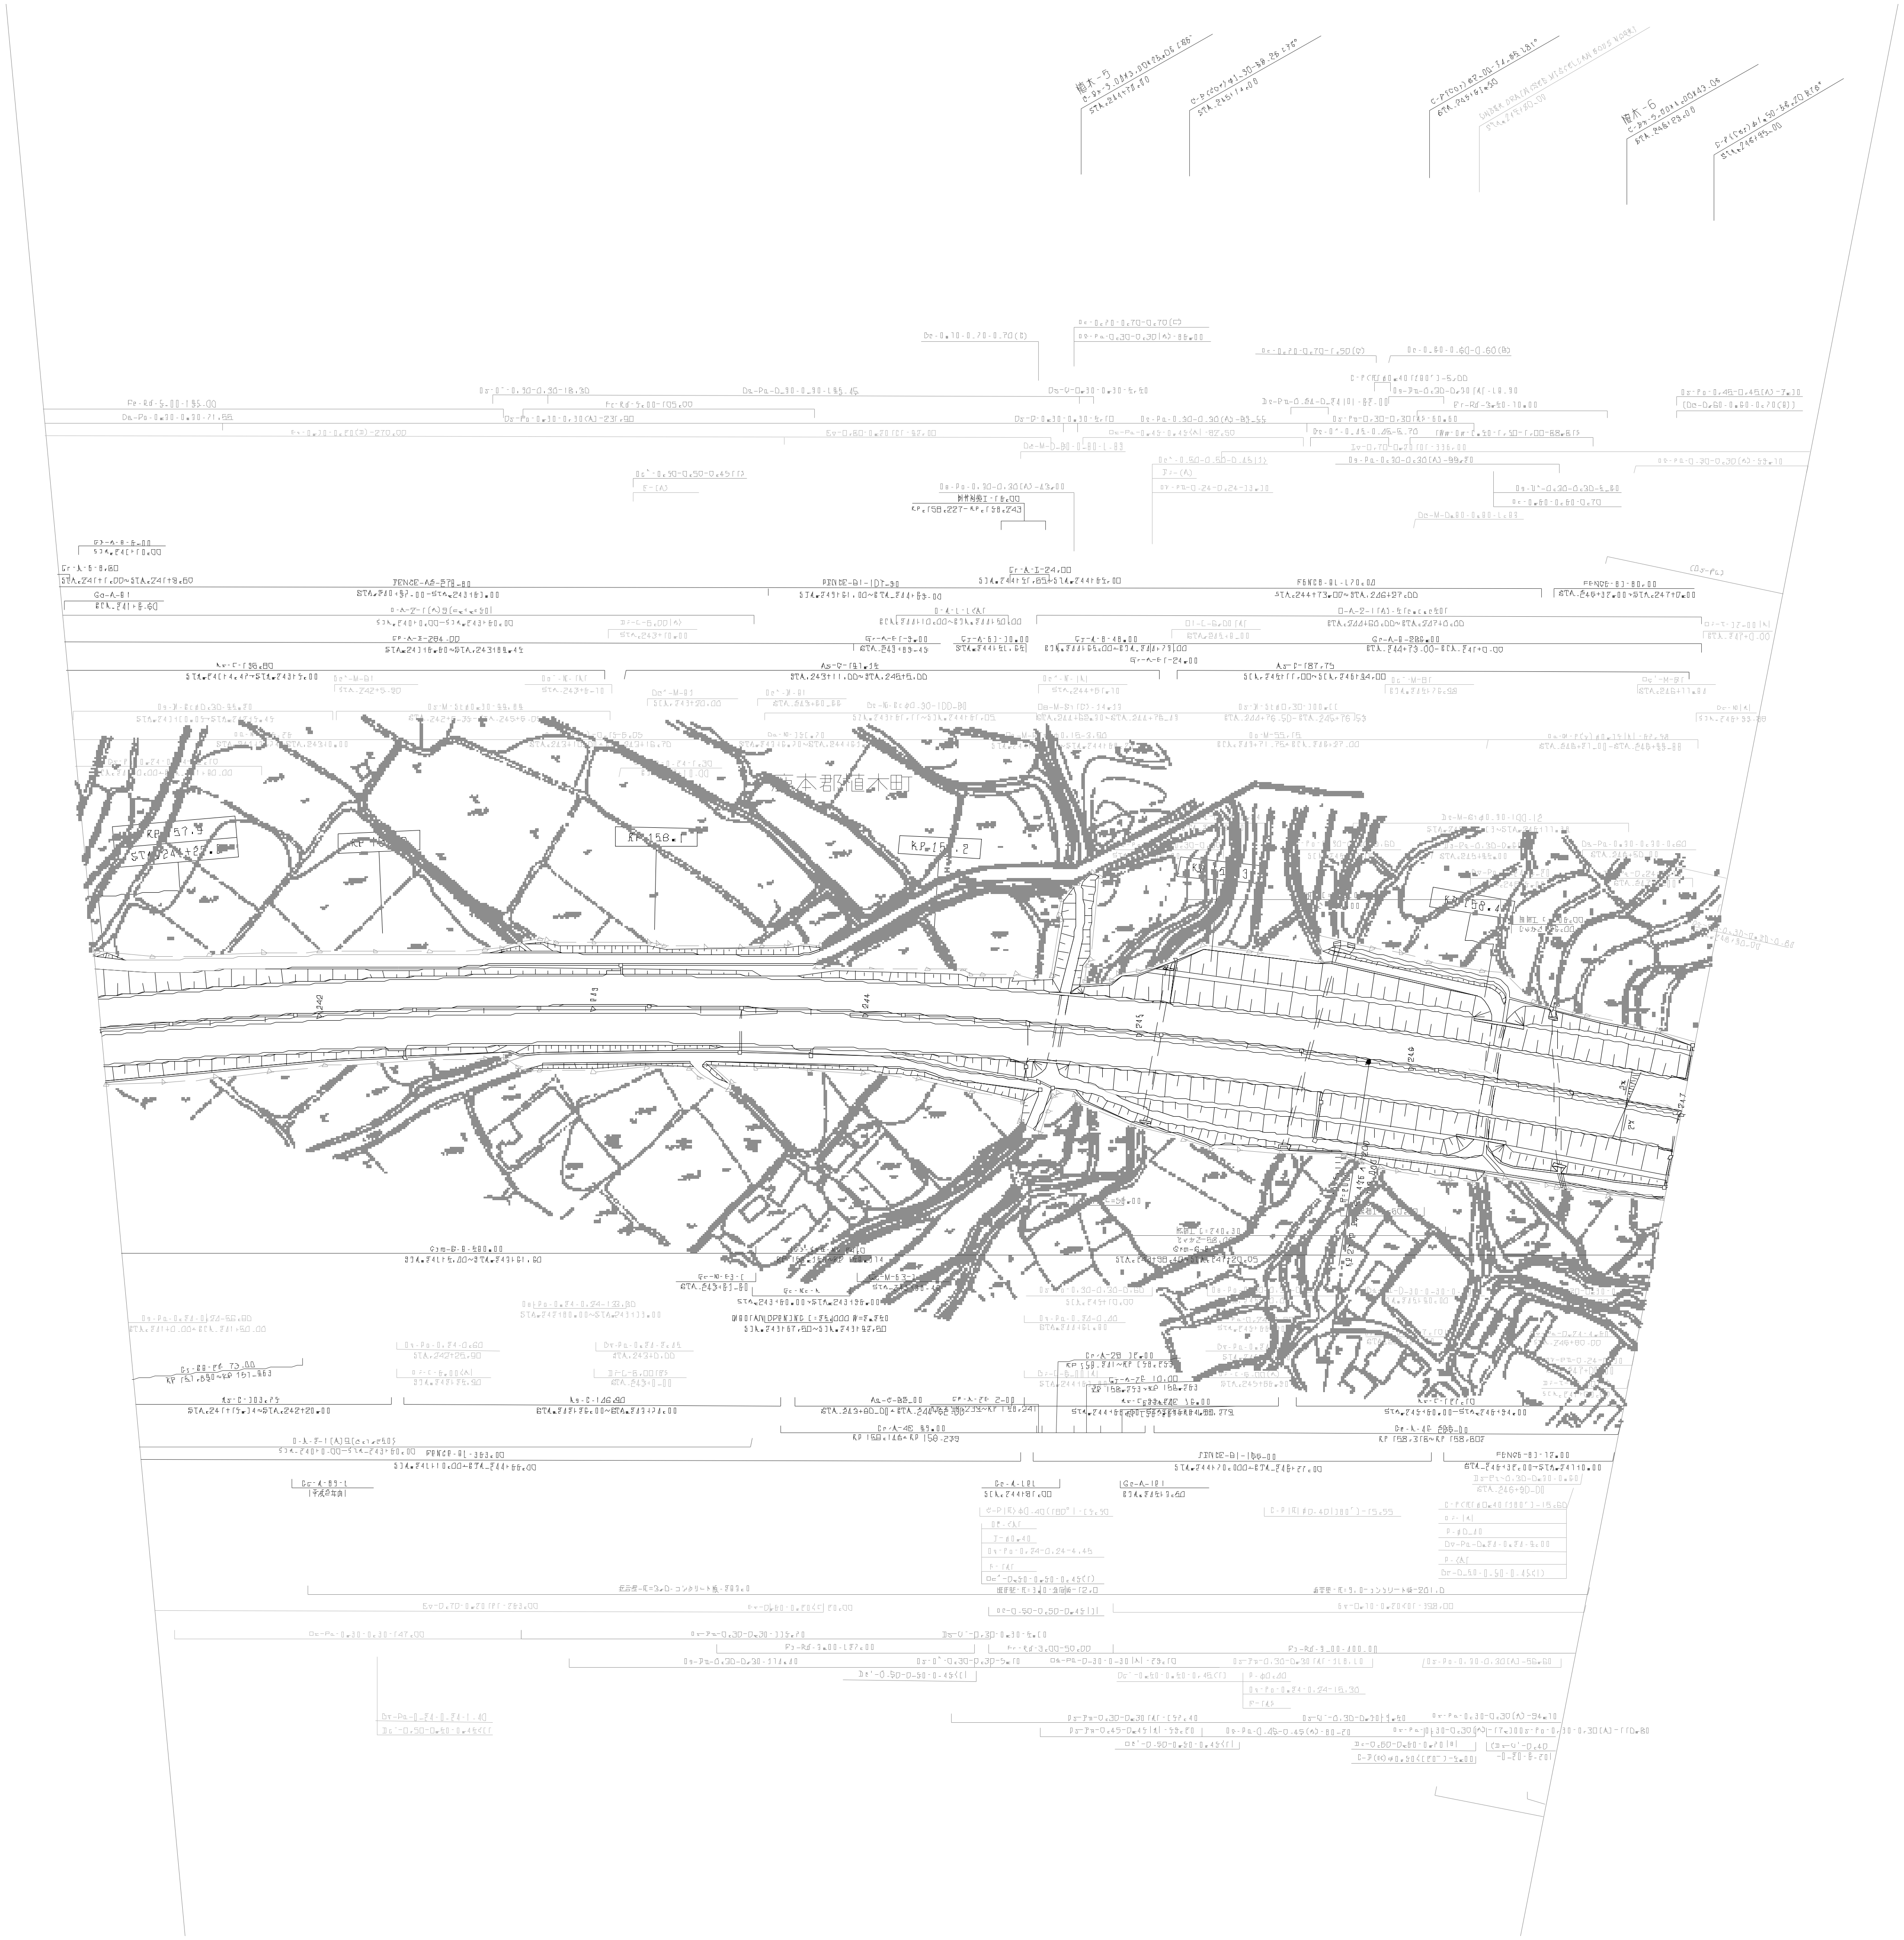

調製年月	摘要
第1回 2005年 6月	
第2回 2019年 7月	
第3回 2021年 7月	

九州縦貫自動車道鹿児島線 九州自動車道（植木～熊本）			——
工種	管理用平面図		——
名称	KP.157.897~KP.158.477 STA.241+20~STA247+00	縮尺 1/1000	2/19
西日本高速道路（株） 九州支社			

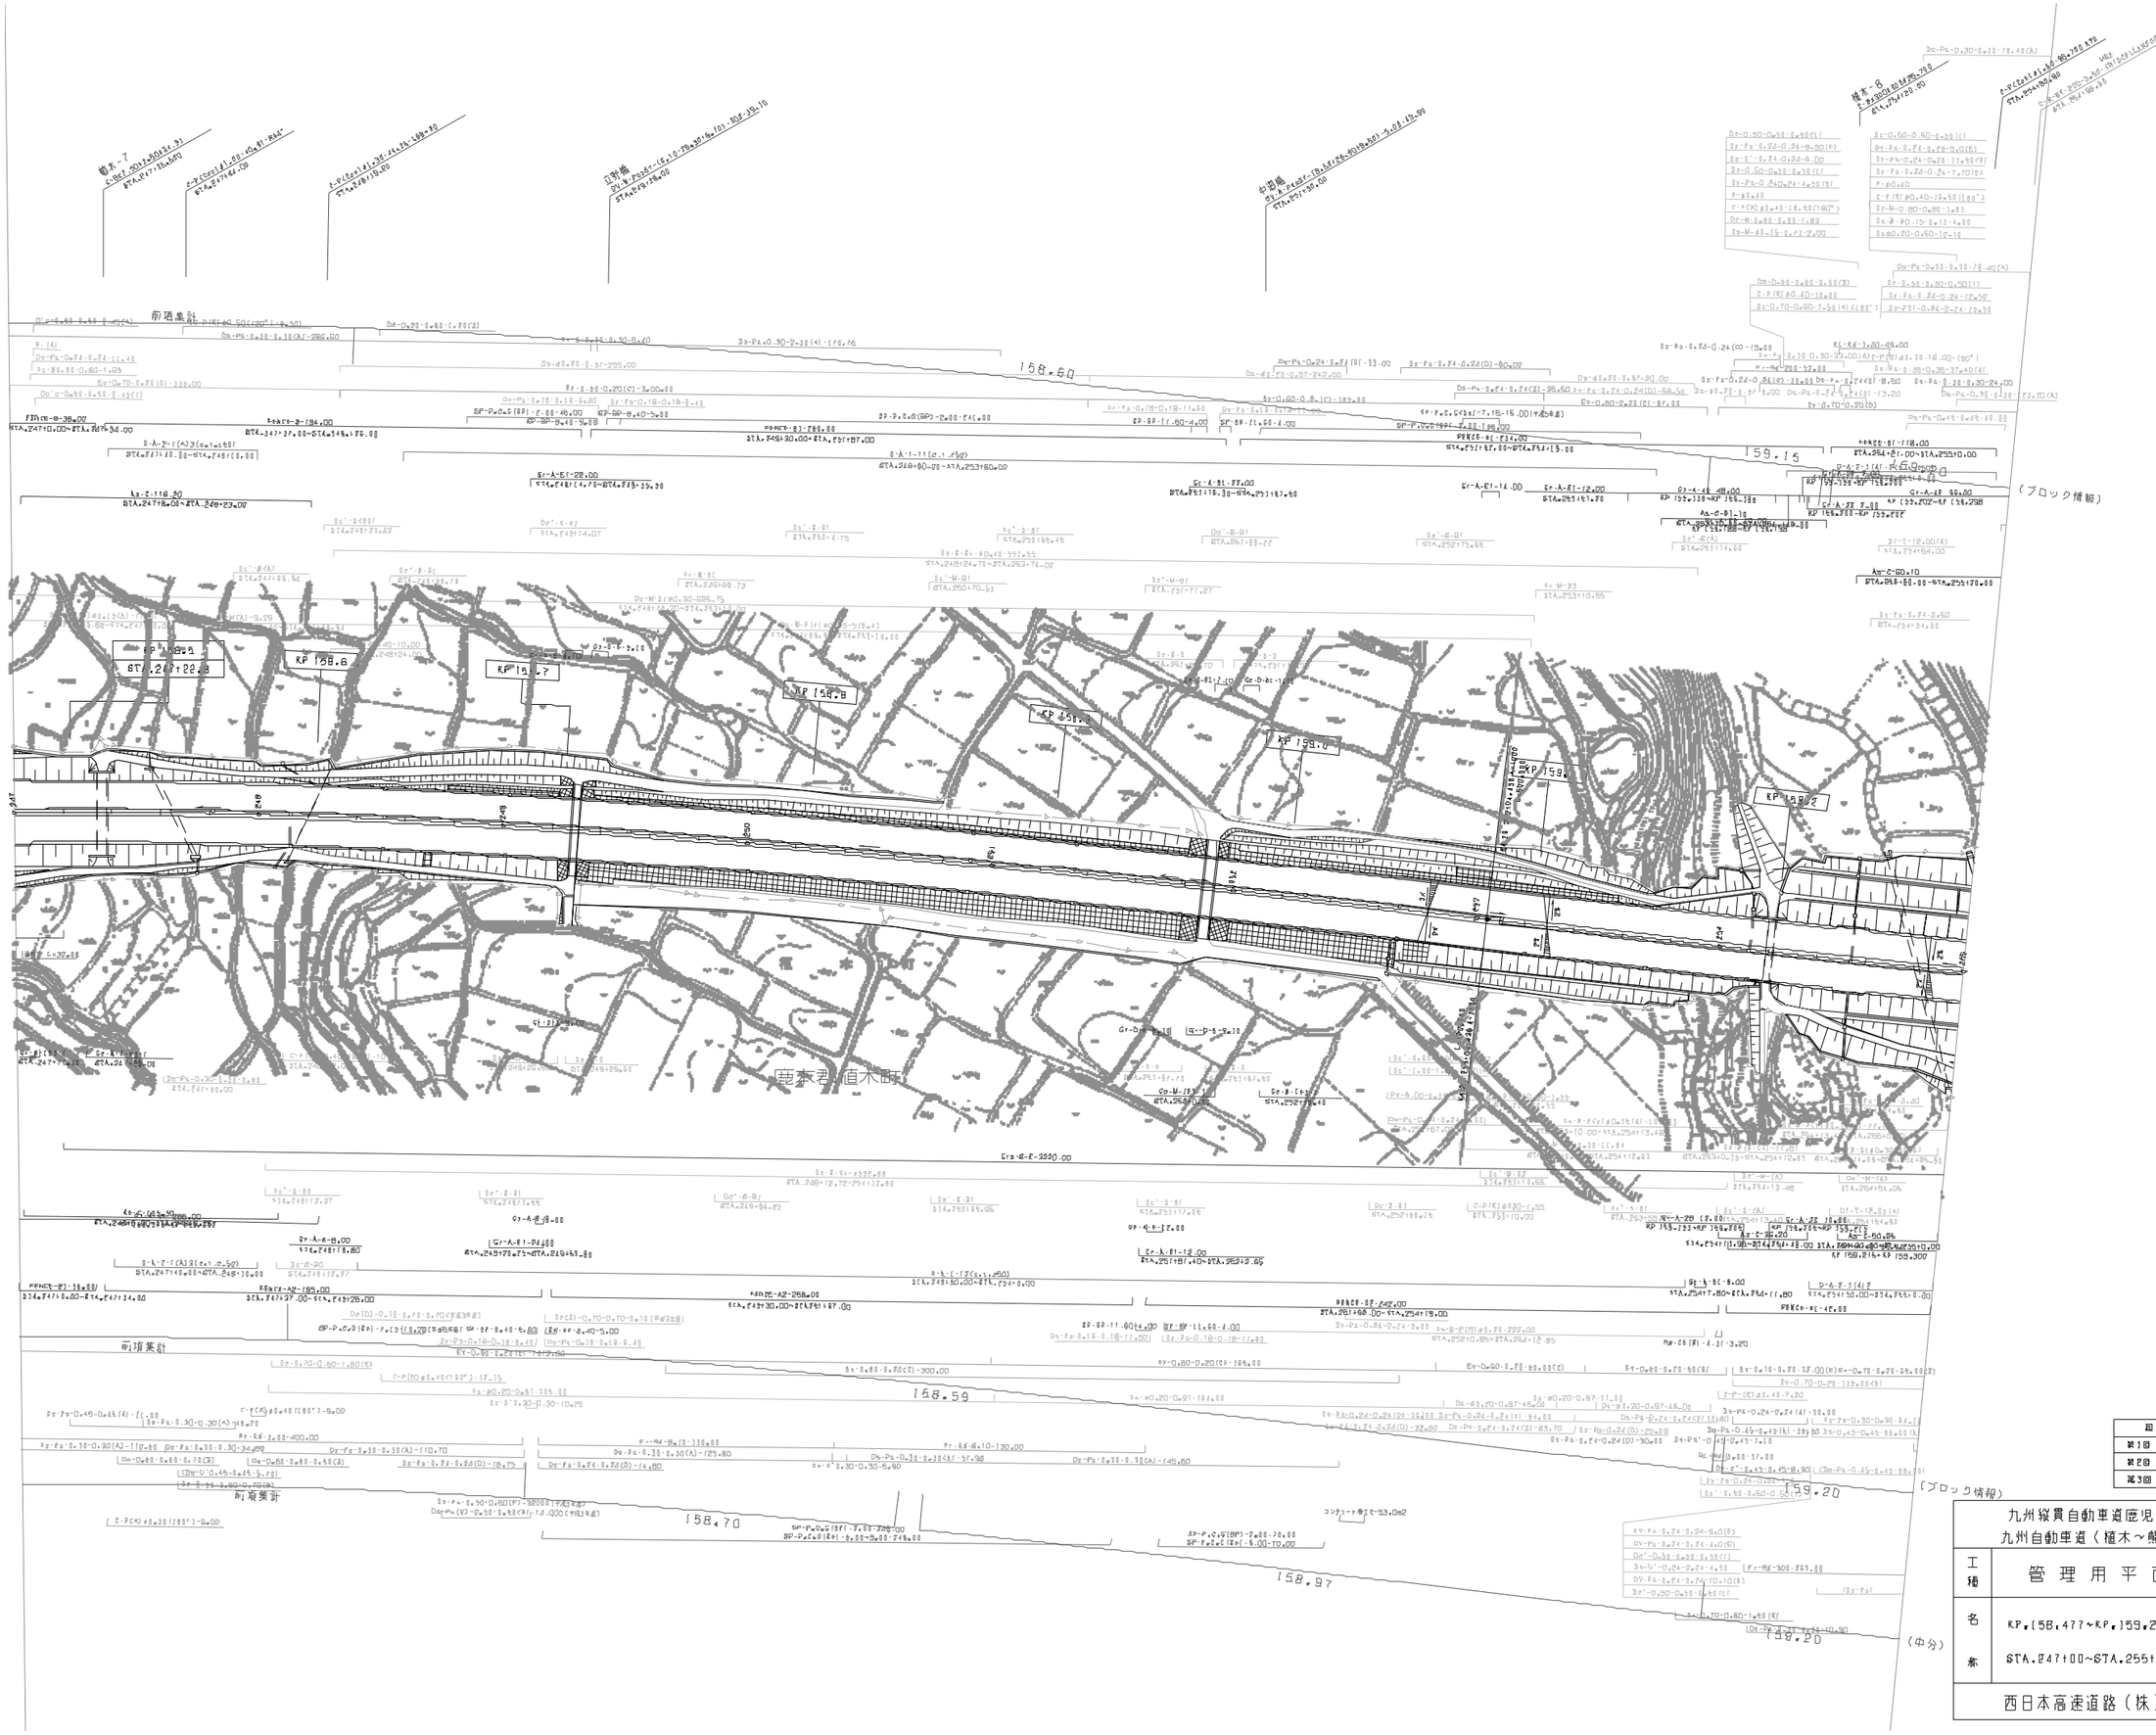

改 定 年 月	摘 要
第1回 2005年 6月	
第2回 2011年 2月	
第3回 2019年 7月	

九州縦貫自動車道鹿児島線 九州自動車道（植木～熊本）			——
工種	管 理 用 平 面 図		——
名称	KP.158.477～KP.159.277 STA.247+00～STA.255+00	縮尺 1/1000	3/19
西日本高速道路（株） 九州支社			

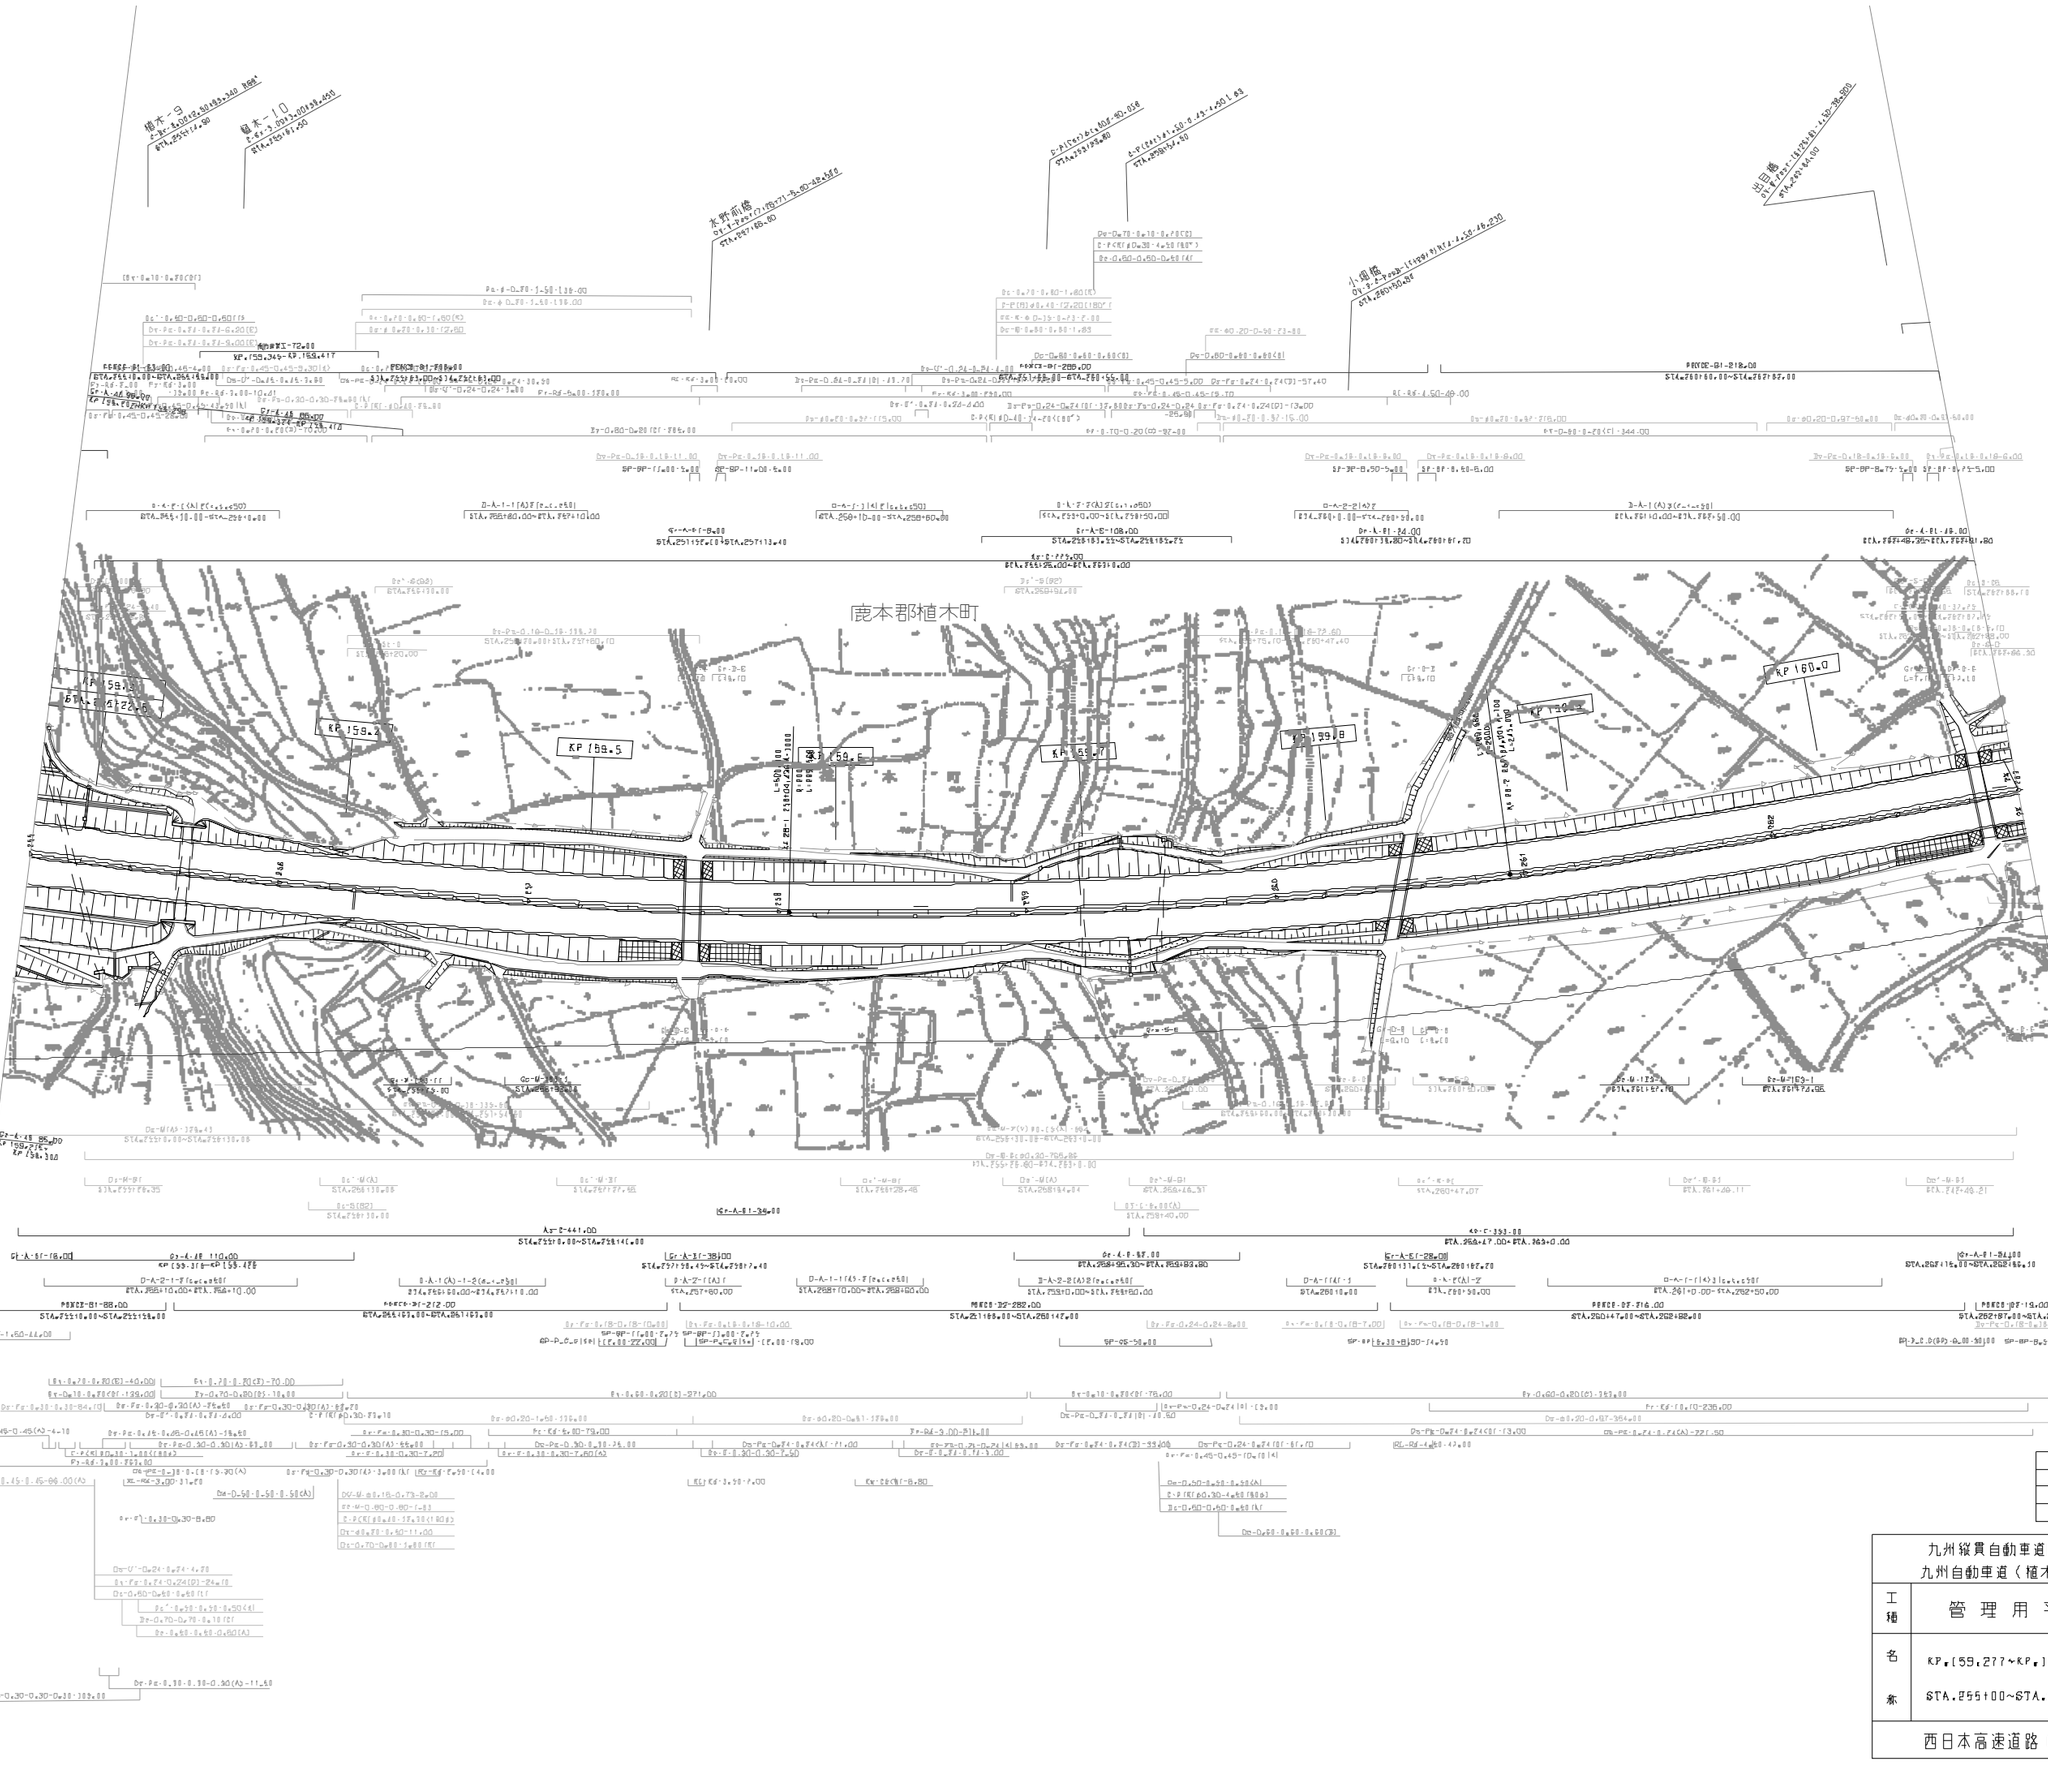

図 面 年 月	備 考
第1回 2005年 6月	
第2回 2019年 7月	
第3回 2021年 7月	

九州縦貫自動車道鹿児島線 九州自動車道（植木～熊本）		——
工種	管 理 用 平 面 図	——
名称	KP.159.277～KP.160.077 STA.255+00～STA.263+00	縮尺 1/1000

4
19

西日本高速道路（株） 九州支社

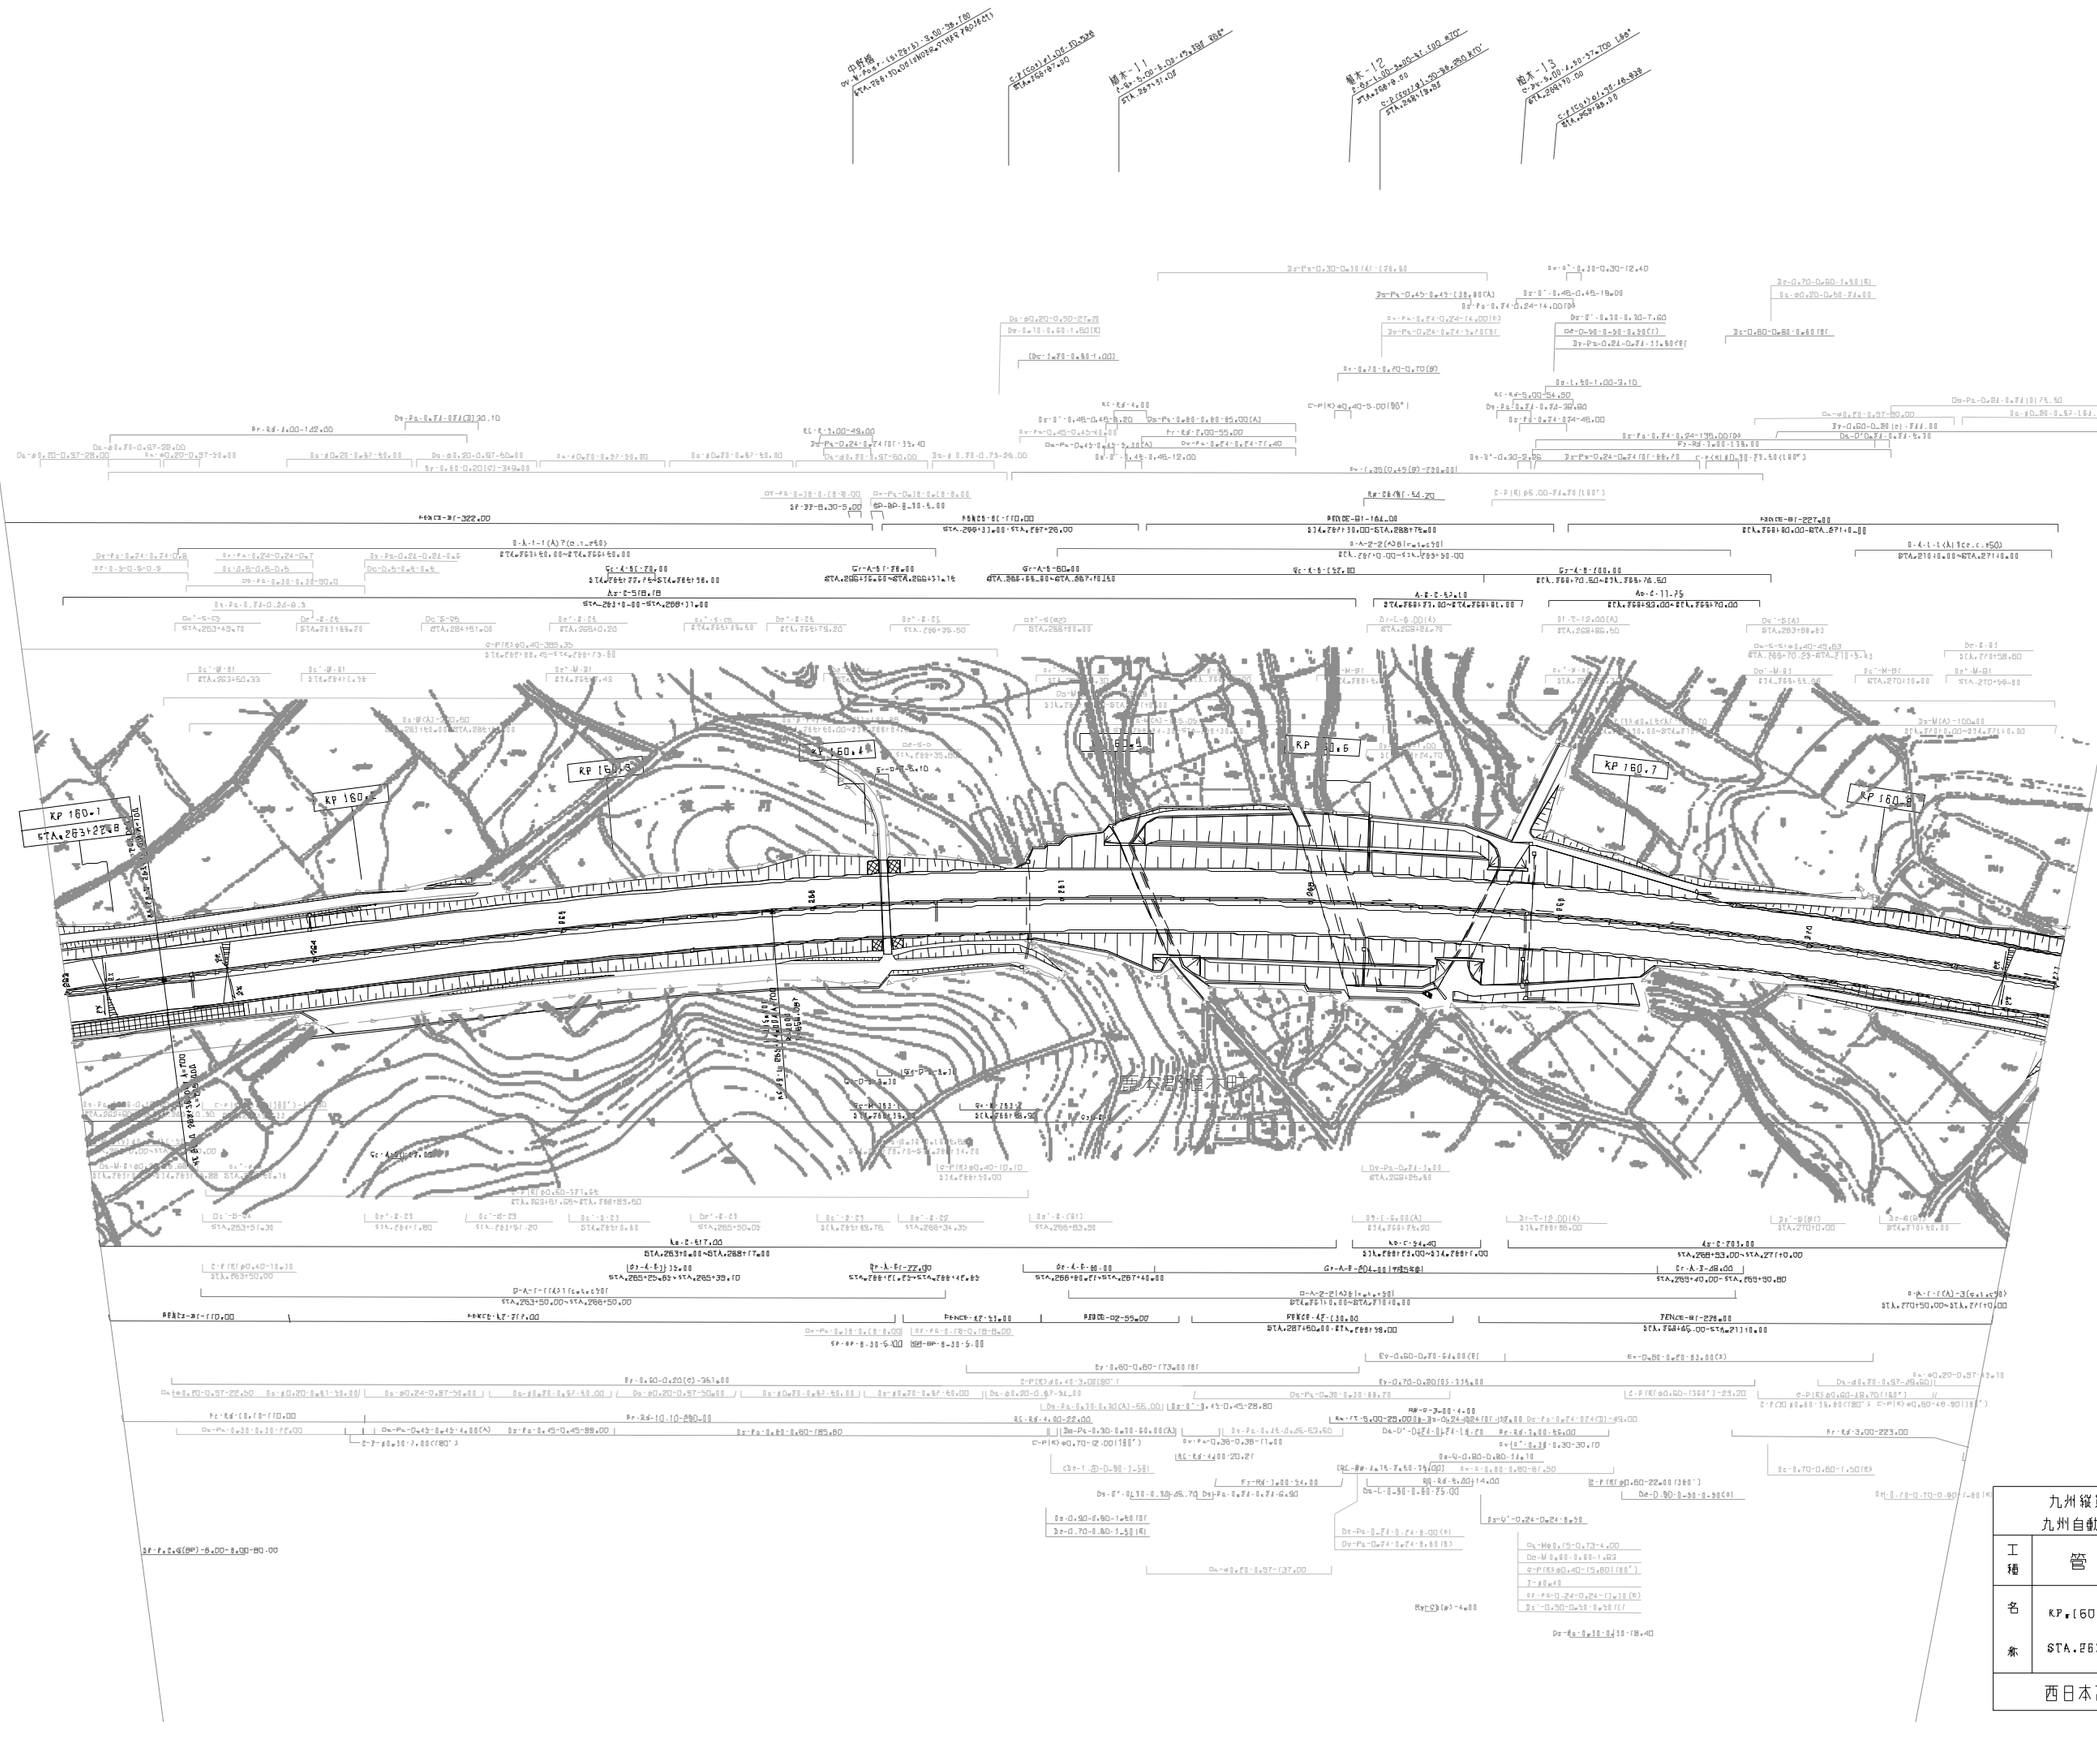

改訂年月	摘要
第1回 2005年 6月	

九州縦貫自動車道鹿児島線 九州自動車道（植木～熊本）			——
工種	管理用平面図		——
名称	KP.160.077～KP.160.877 STA.263+00～STA.271+00	縮尺 1/1000	5 15
西日本高速道路（株） 九州支社			

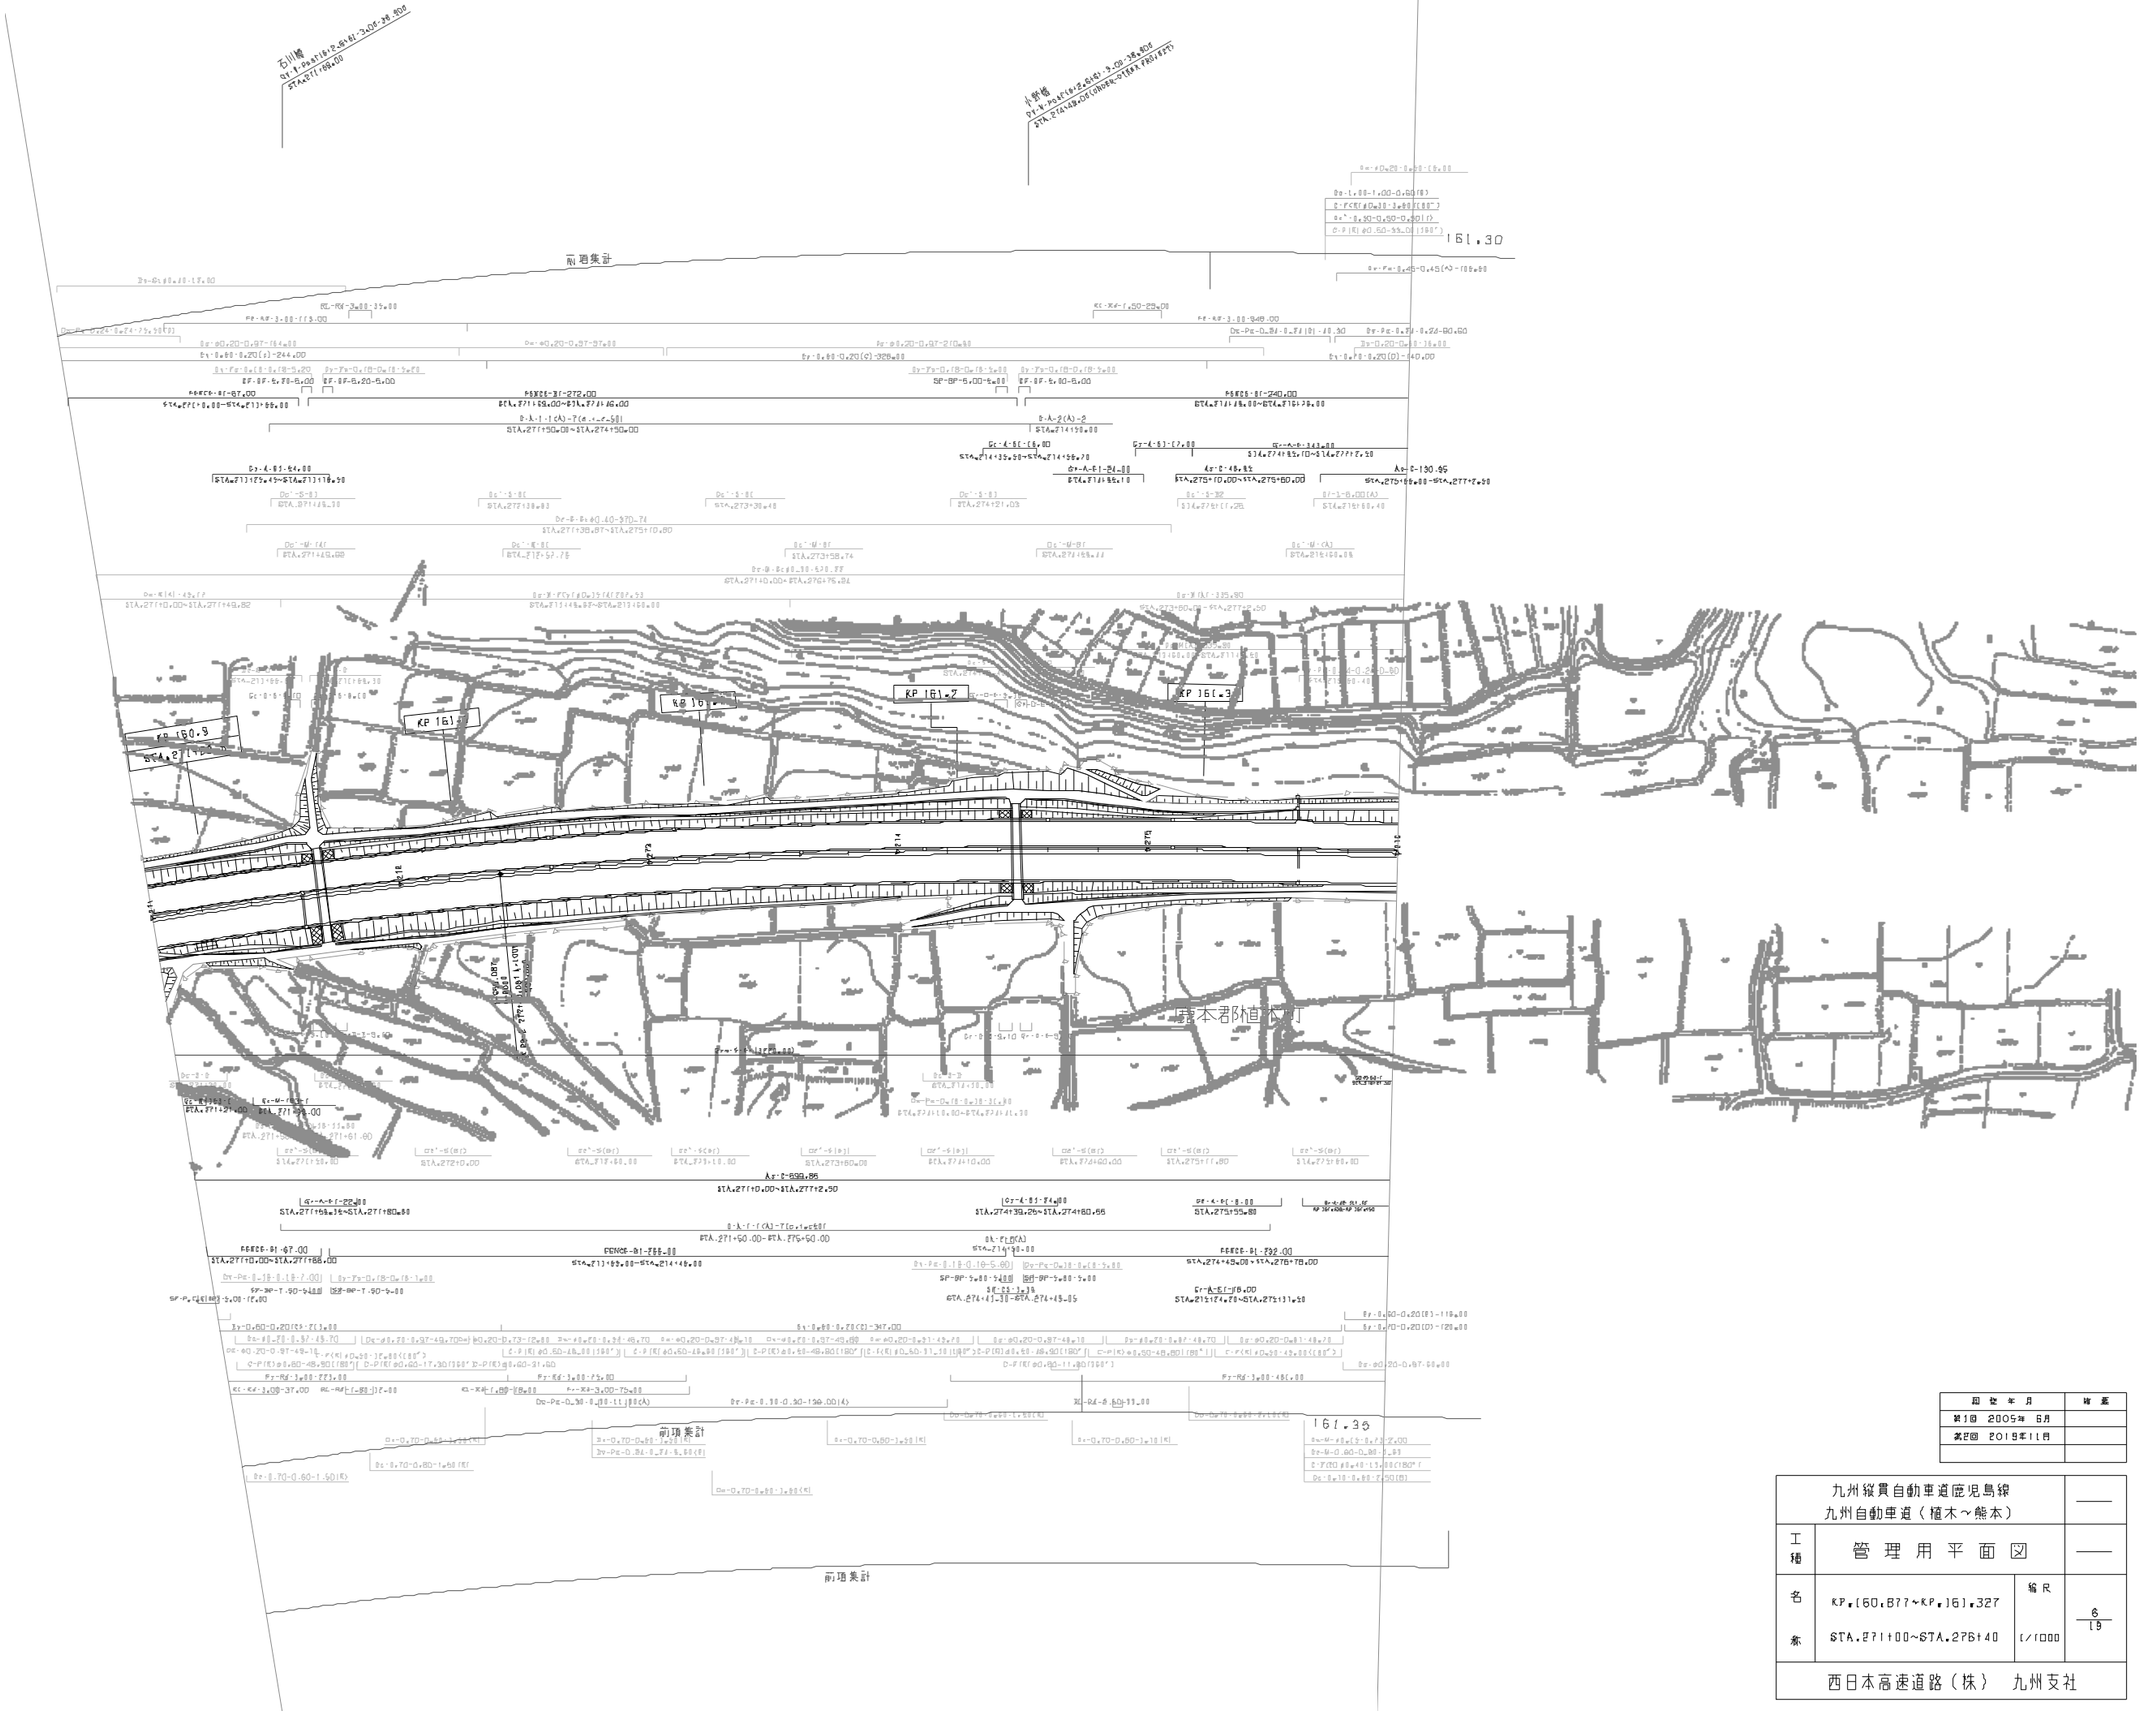

改訂年月	摘要
第1回 2005年 6月	
第2回 2019年11月	

九州縦貫自動車道鹿児島線 九州自動車道（植木～熊本）			——
工種	管理用平面図		——
名称	KP.160.877～KP.161.327 STA.271+00～STA.276+40	縮尺 1/1000	6 19
西日本高速道路（株） 九州支社			

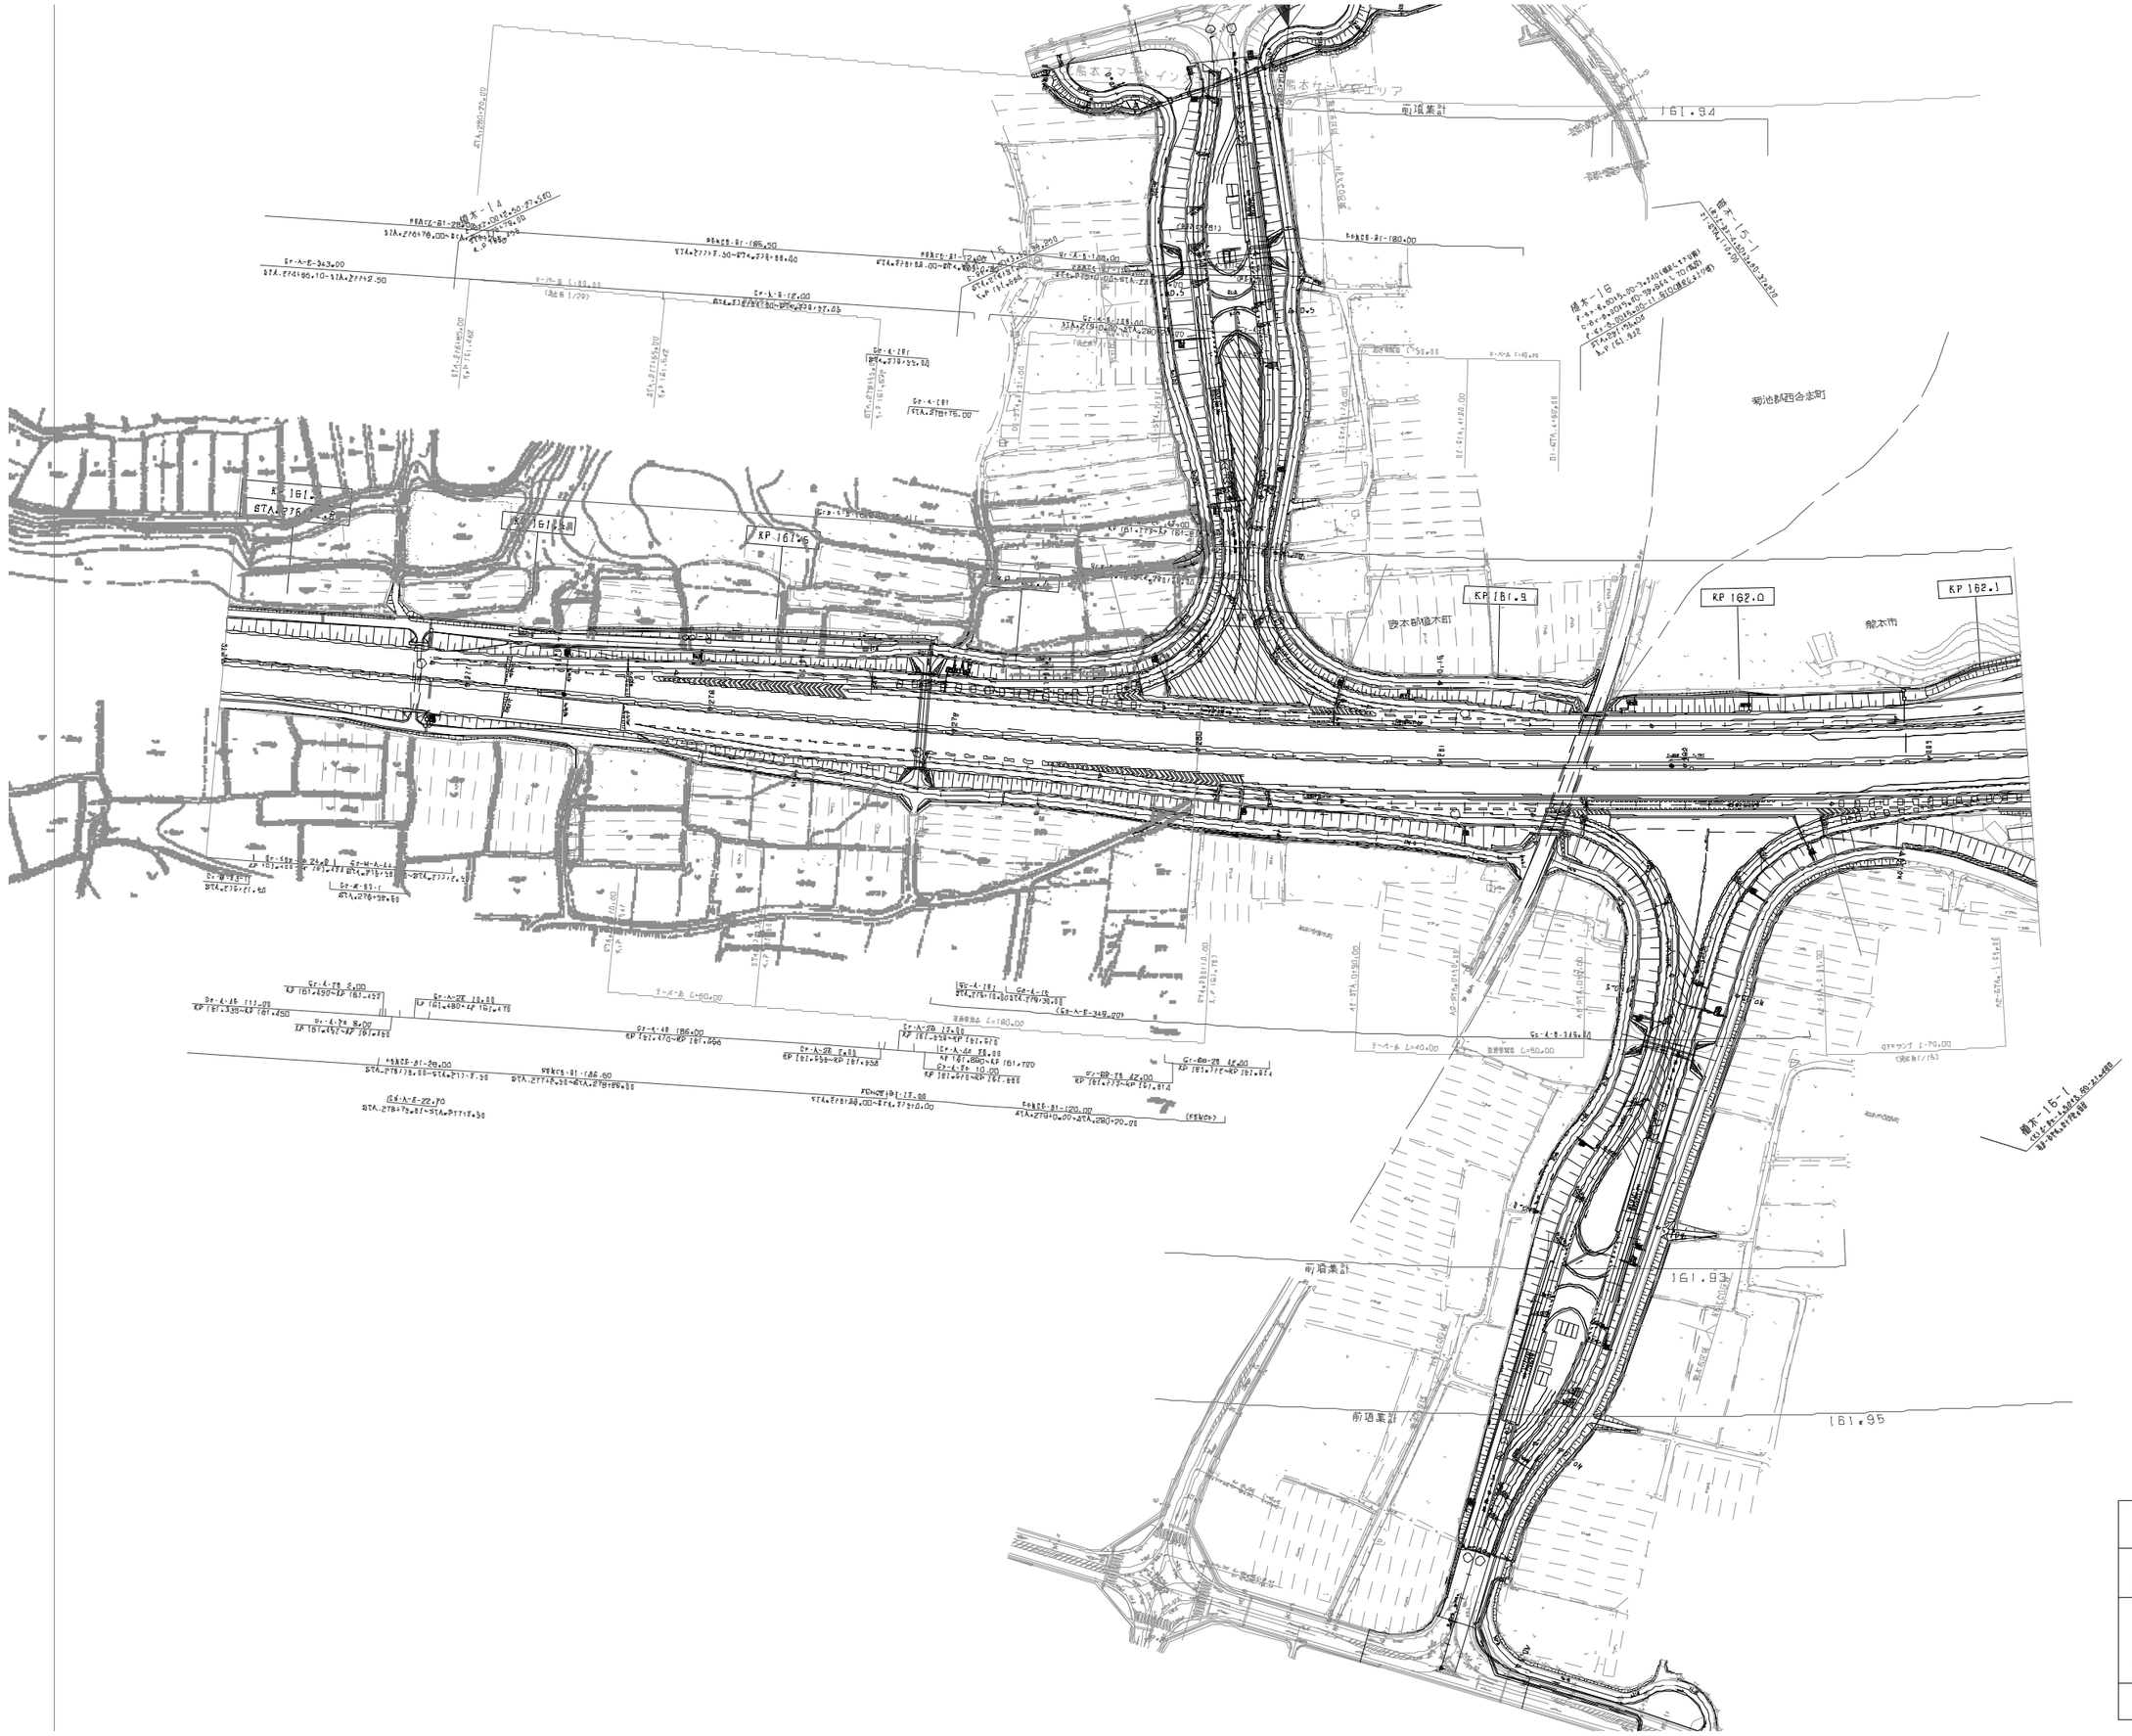

改訂年月	摘要
第1回 2019年11月	

九州縦貫自動車道鹿児島線 九州自動車道（植木～熊本）			——
工種	管理用平面図		——
名称	KP.161.377～KP.162.617 STA.276+00～STA.283+40	縮尺 1/1000	7 19
西日本高速道路（株） 九州支社			

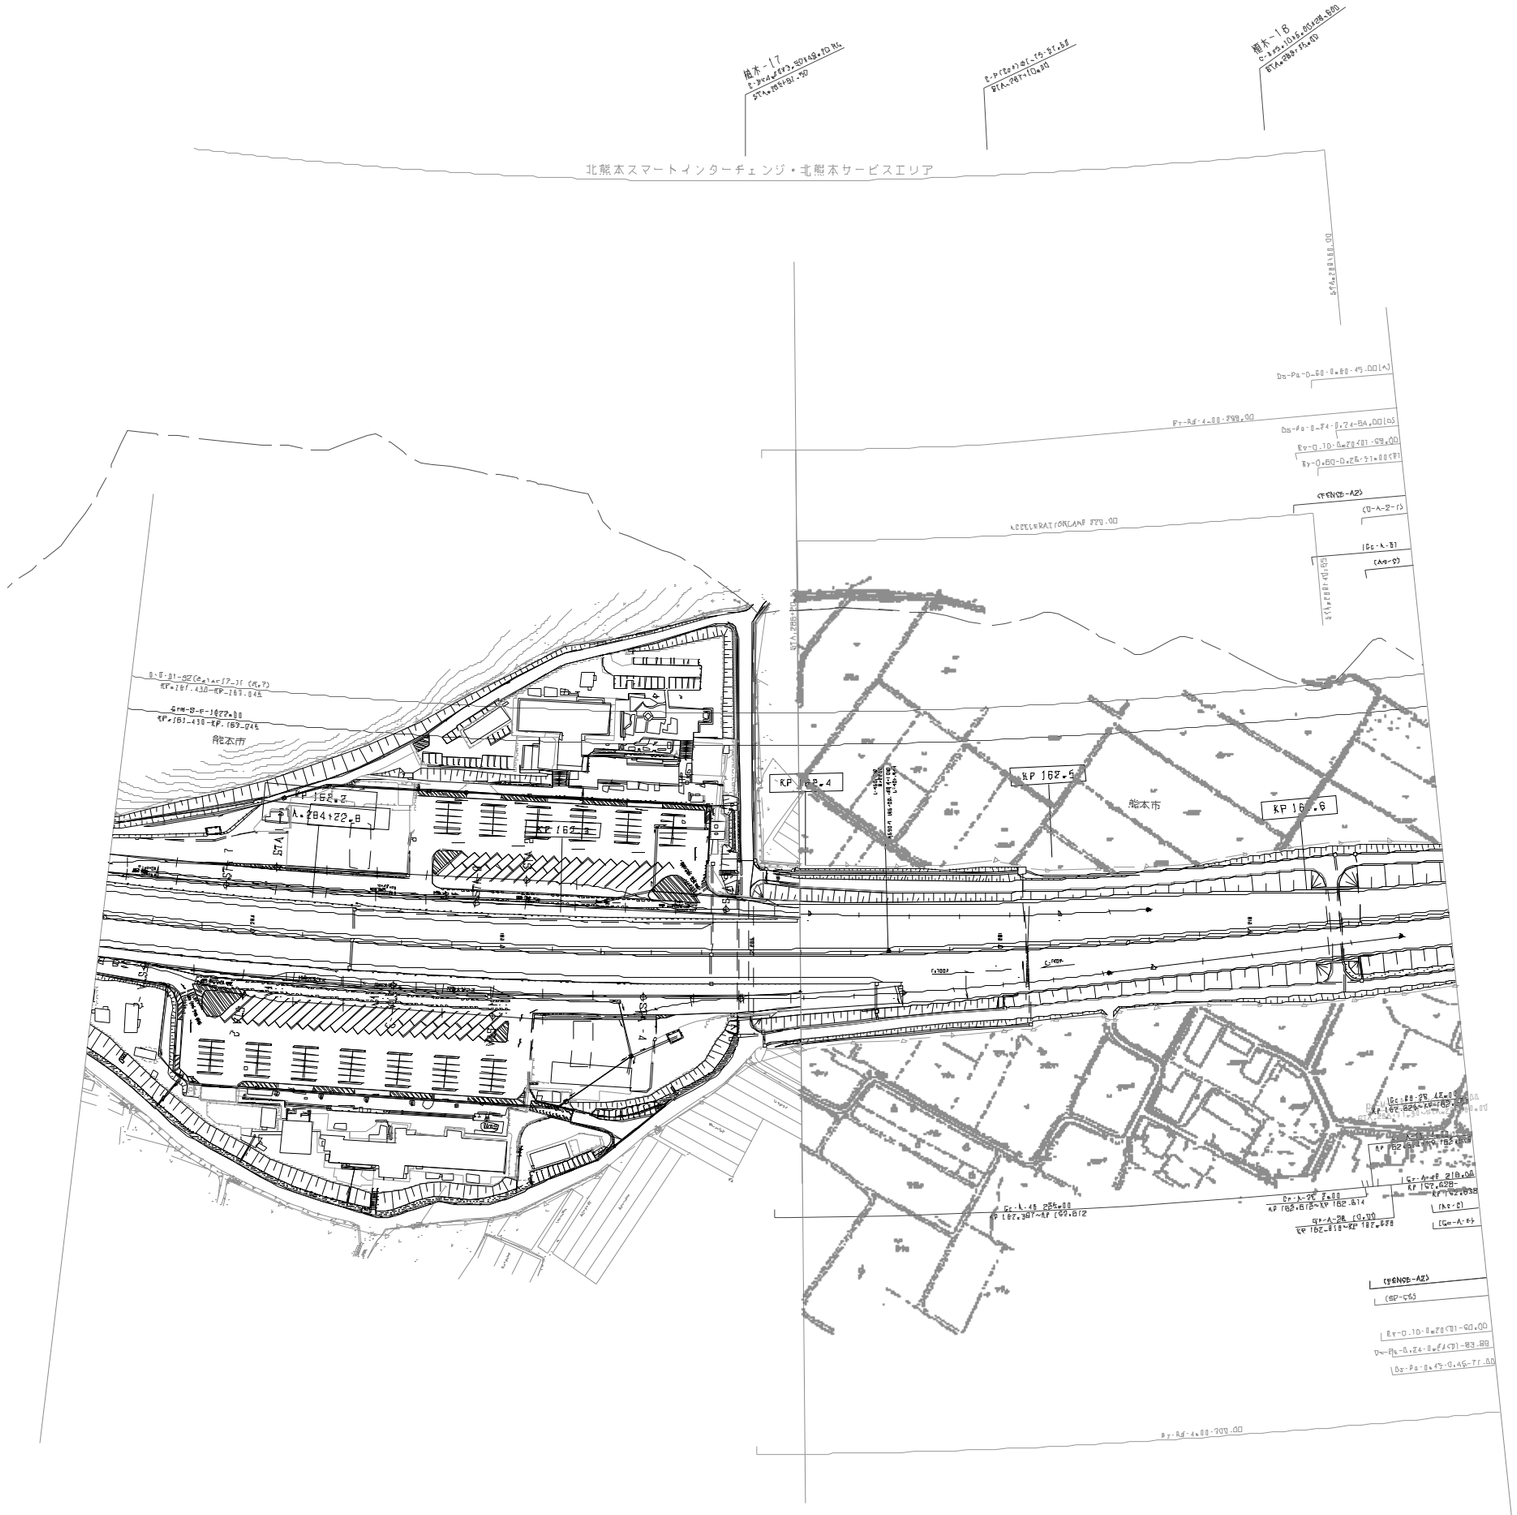

改 定 年 月	摘 要
第1回 2006年 6月	
第2回 2012年 2月	
第3回 2019年11月	
第4回 2023年 6月	

九州縦貫自動車道鹿児島線 九州自動車道（植木～熊本）			——
工種	管 理 用 平 面 図		——
名称	KP.162.[[7～KP.]62.657 STA.283+40～STA.288+80	縮尺 1/1000	8 19
西日本高速道路（株） 九州支社			

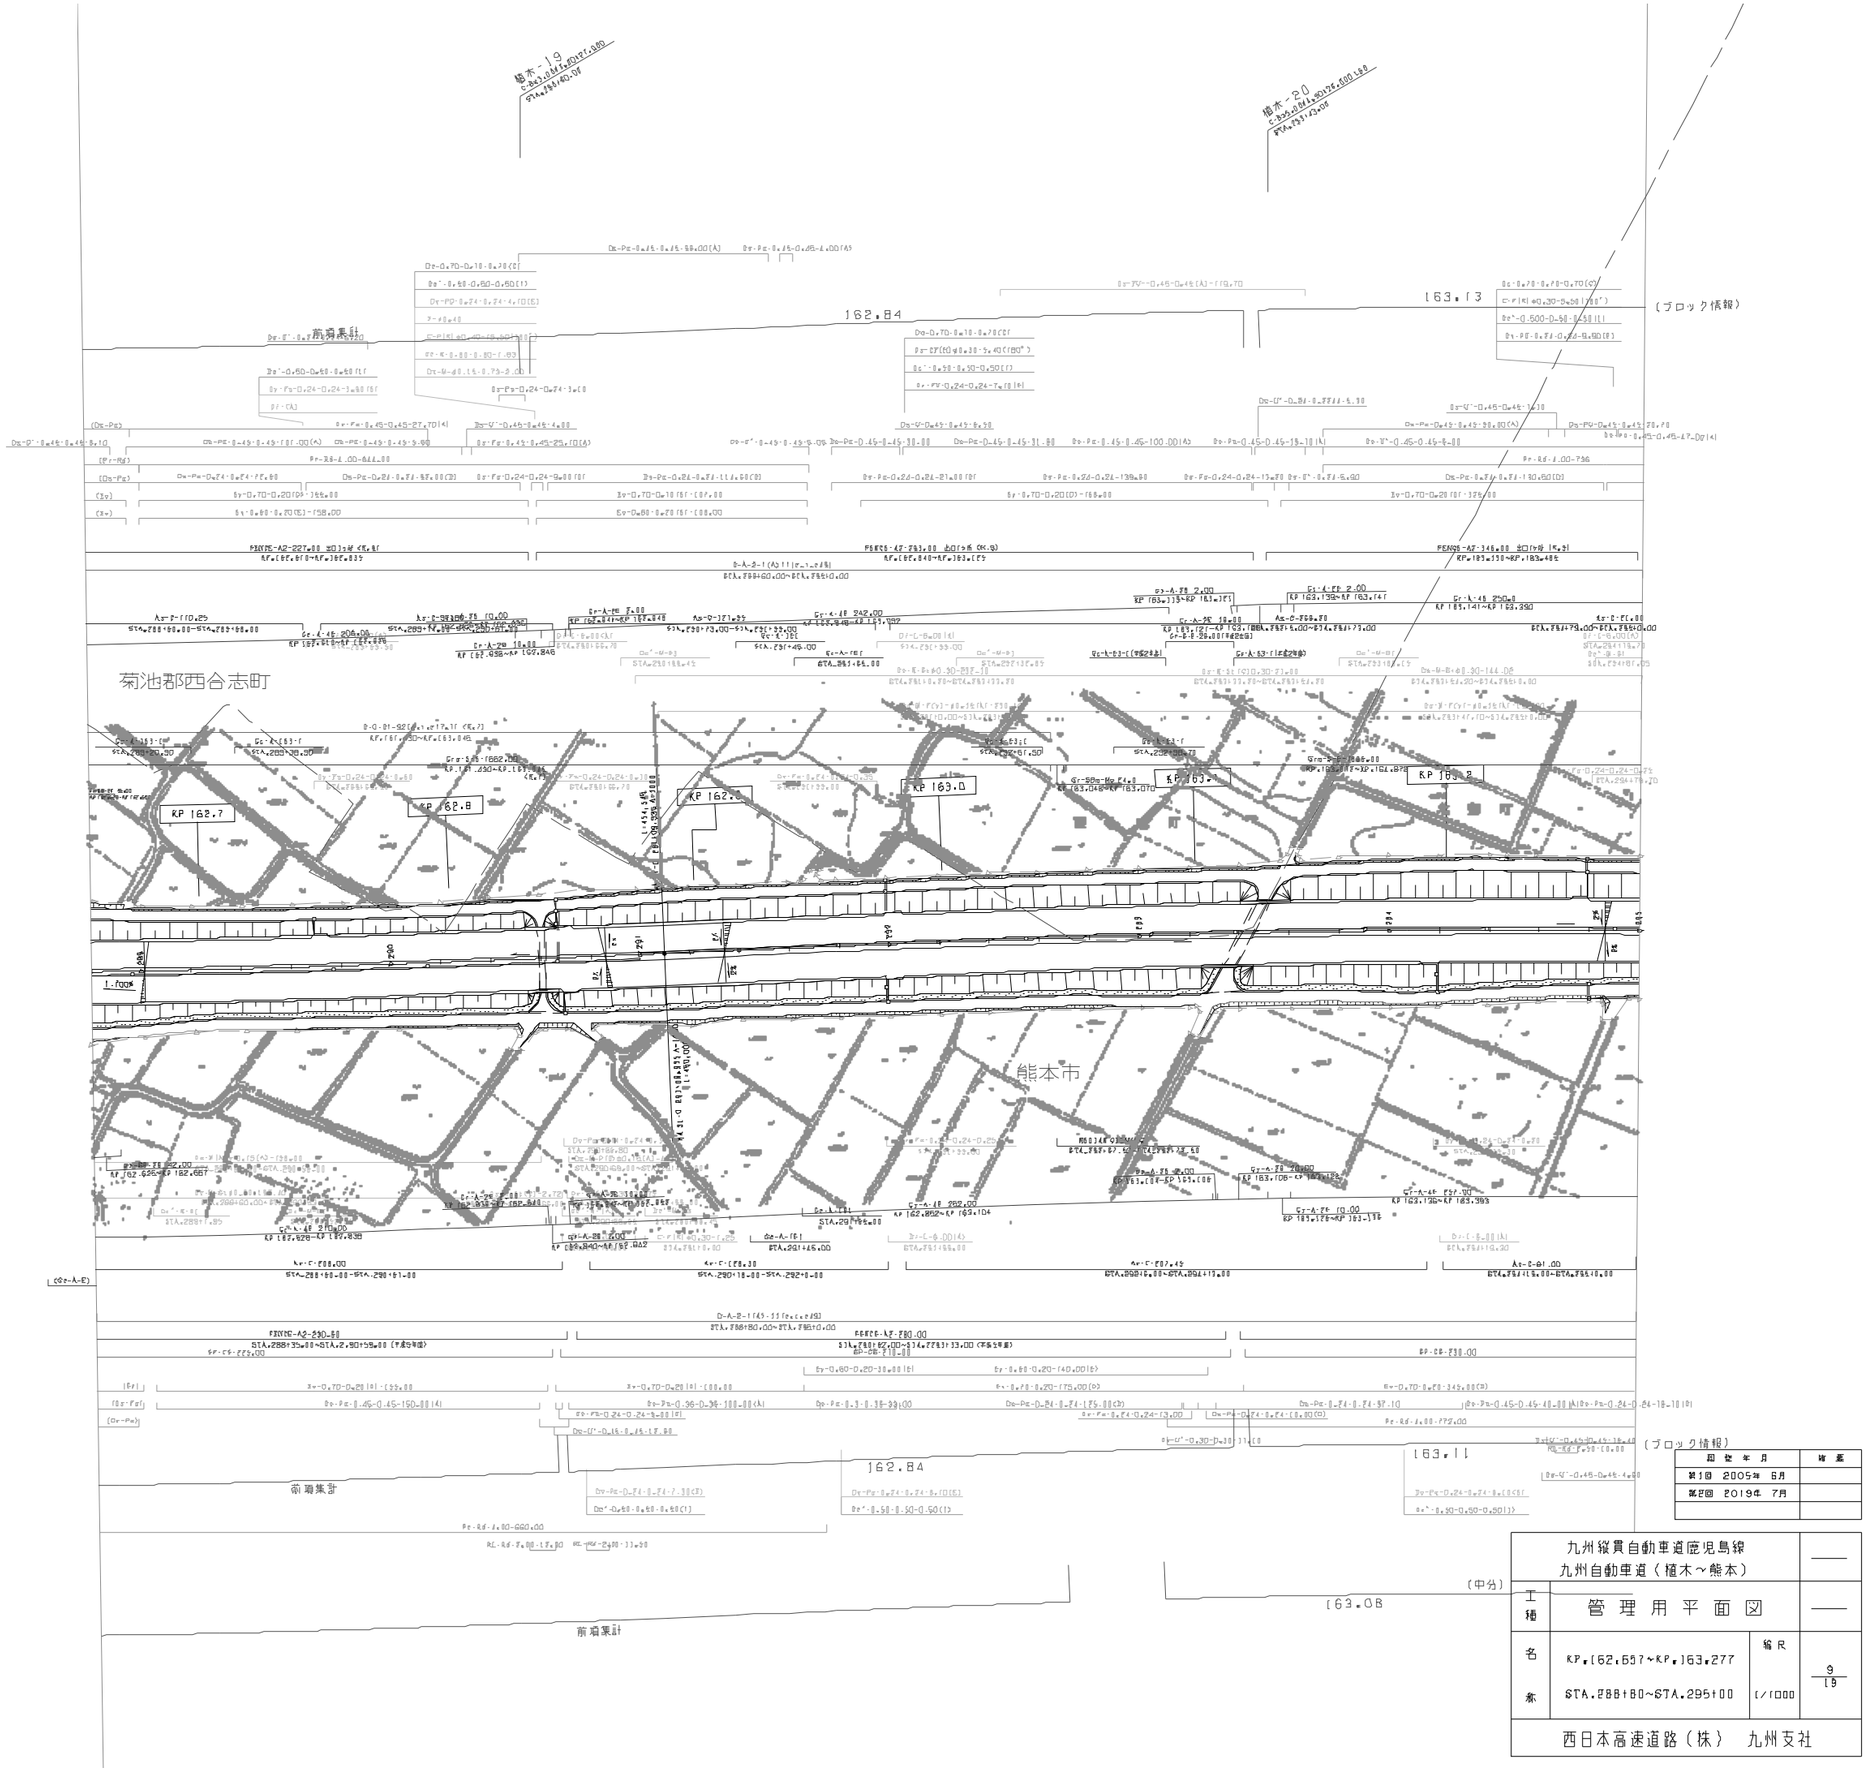

（ブロック情報）	
改 定 年 月	備 考
第1回 2005年 6月	
第2回 2019年 7月	

九州縦貫自動車道鹿児島線 九州自動車道（植木～熊本）			——
工種	管 理 用 平 面 図		——
名称	KP.162.557～KP.163.277 STA.288+80～STA.295+00	縮尺 1/1000	9 19
西日本高速道路（株） 九州支社			

植木工区　西合志工区起点

植木-21

植木-22

植木-23

前項繰計

163.47

163.76

KP 163.3

KP 163.4

KP 163.5

KP 163.6

KP 163.7

KP 163.8

KP 164.0

熊本市

〈ブロック情報〉

改 訂 年 月	備 考
第1回 2005年 6月	
第2回 2019年 7月	

九州縦貫自動車道鹿児島線
九州自動車道（植木～熊本）

工種　管理用平面図

名称　KP.163.277～KP.164.077
STA.295+00～STA.303+00

縮尺　1/1000

LD
19

西日本高速道路（株）　九州支社

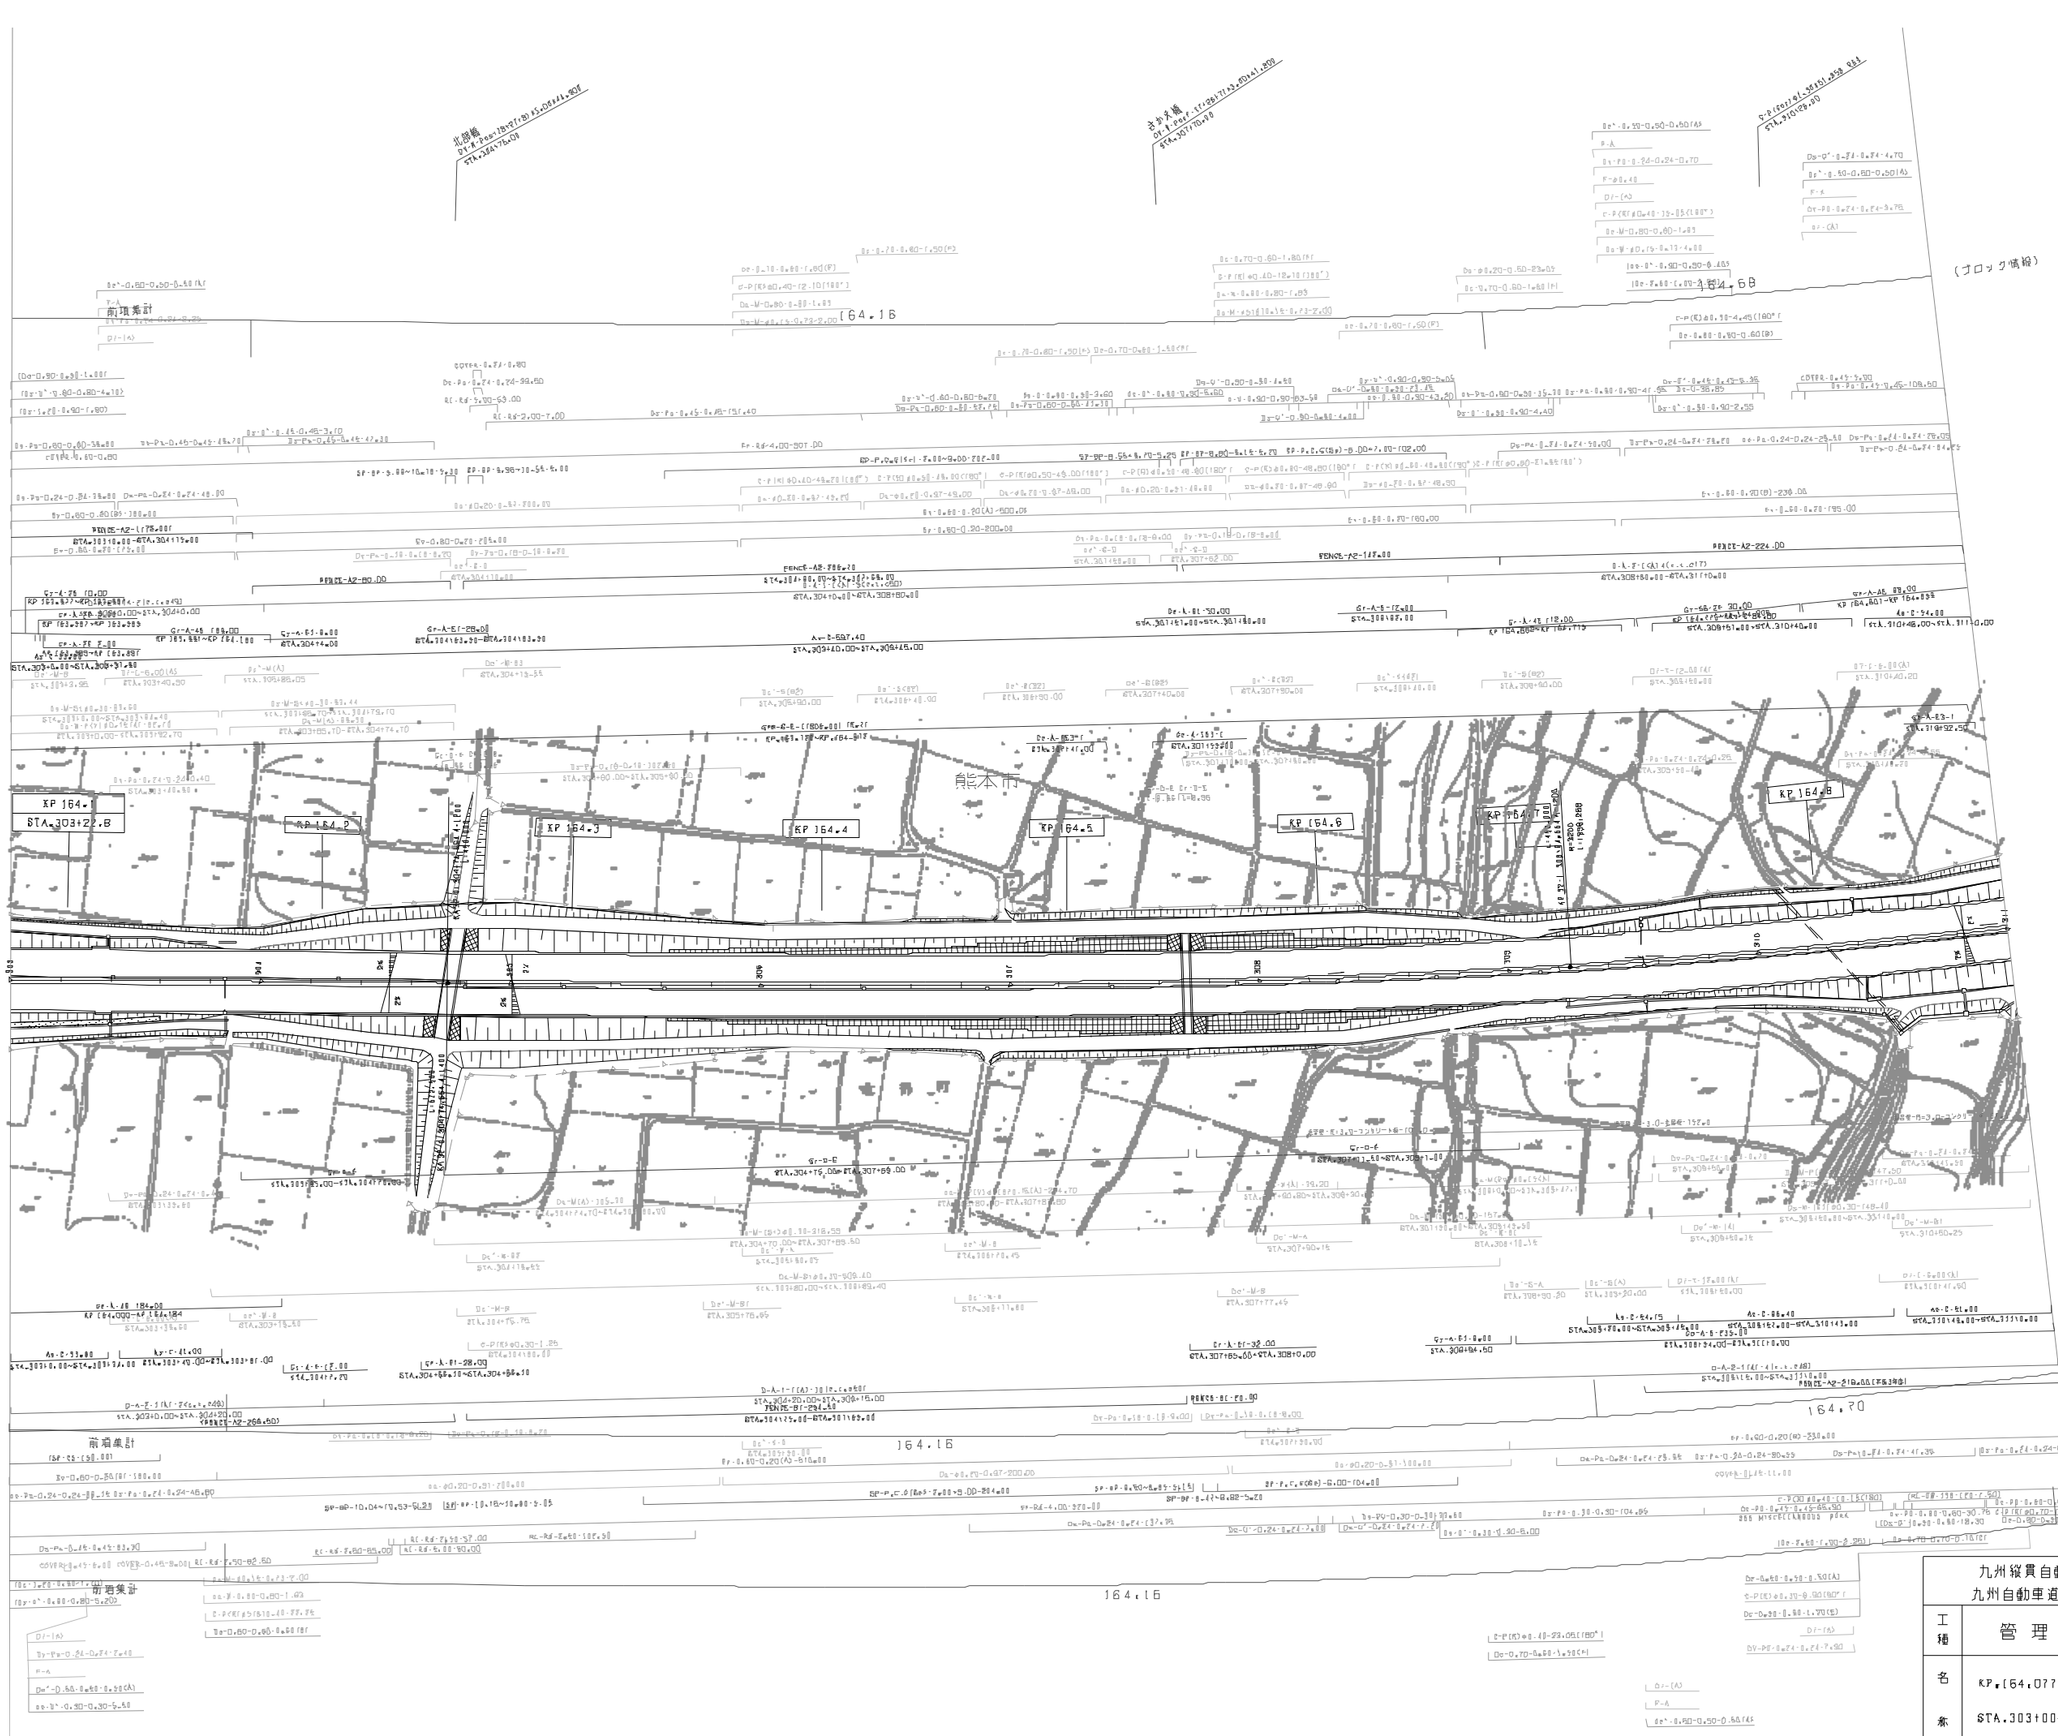

周 数	年 月	備 考
第1回	2005年 6月	
第2回	2019年 7月	

九州縦貫自動車道鹿児島線 九州自動車道（植木～熊本）			——
工種	管 理 用 平 面 図		——
名称	KP.164.077～KP.164.877 STA.303+00～STA.311+00	縮尺 1/1000	11 15
西日本高速道路（株） 九州支社			

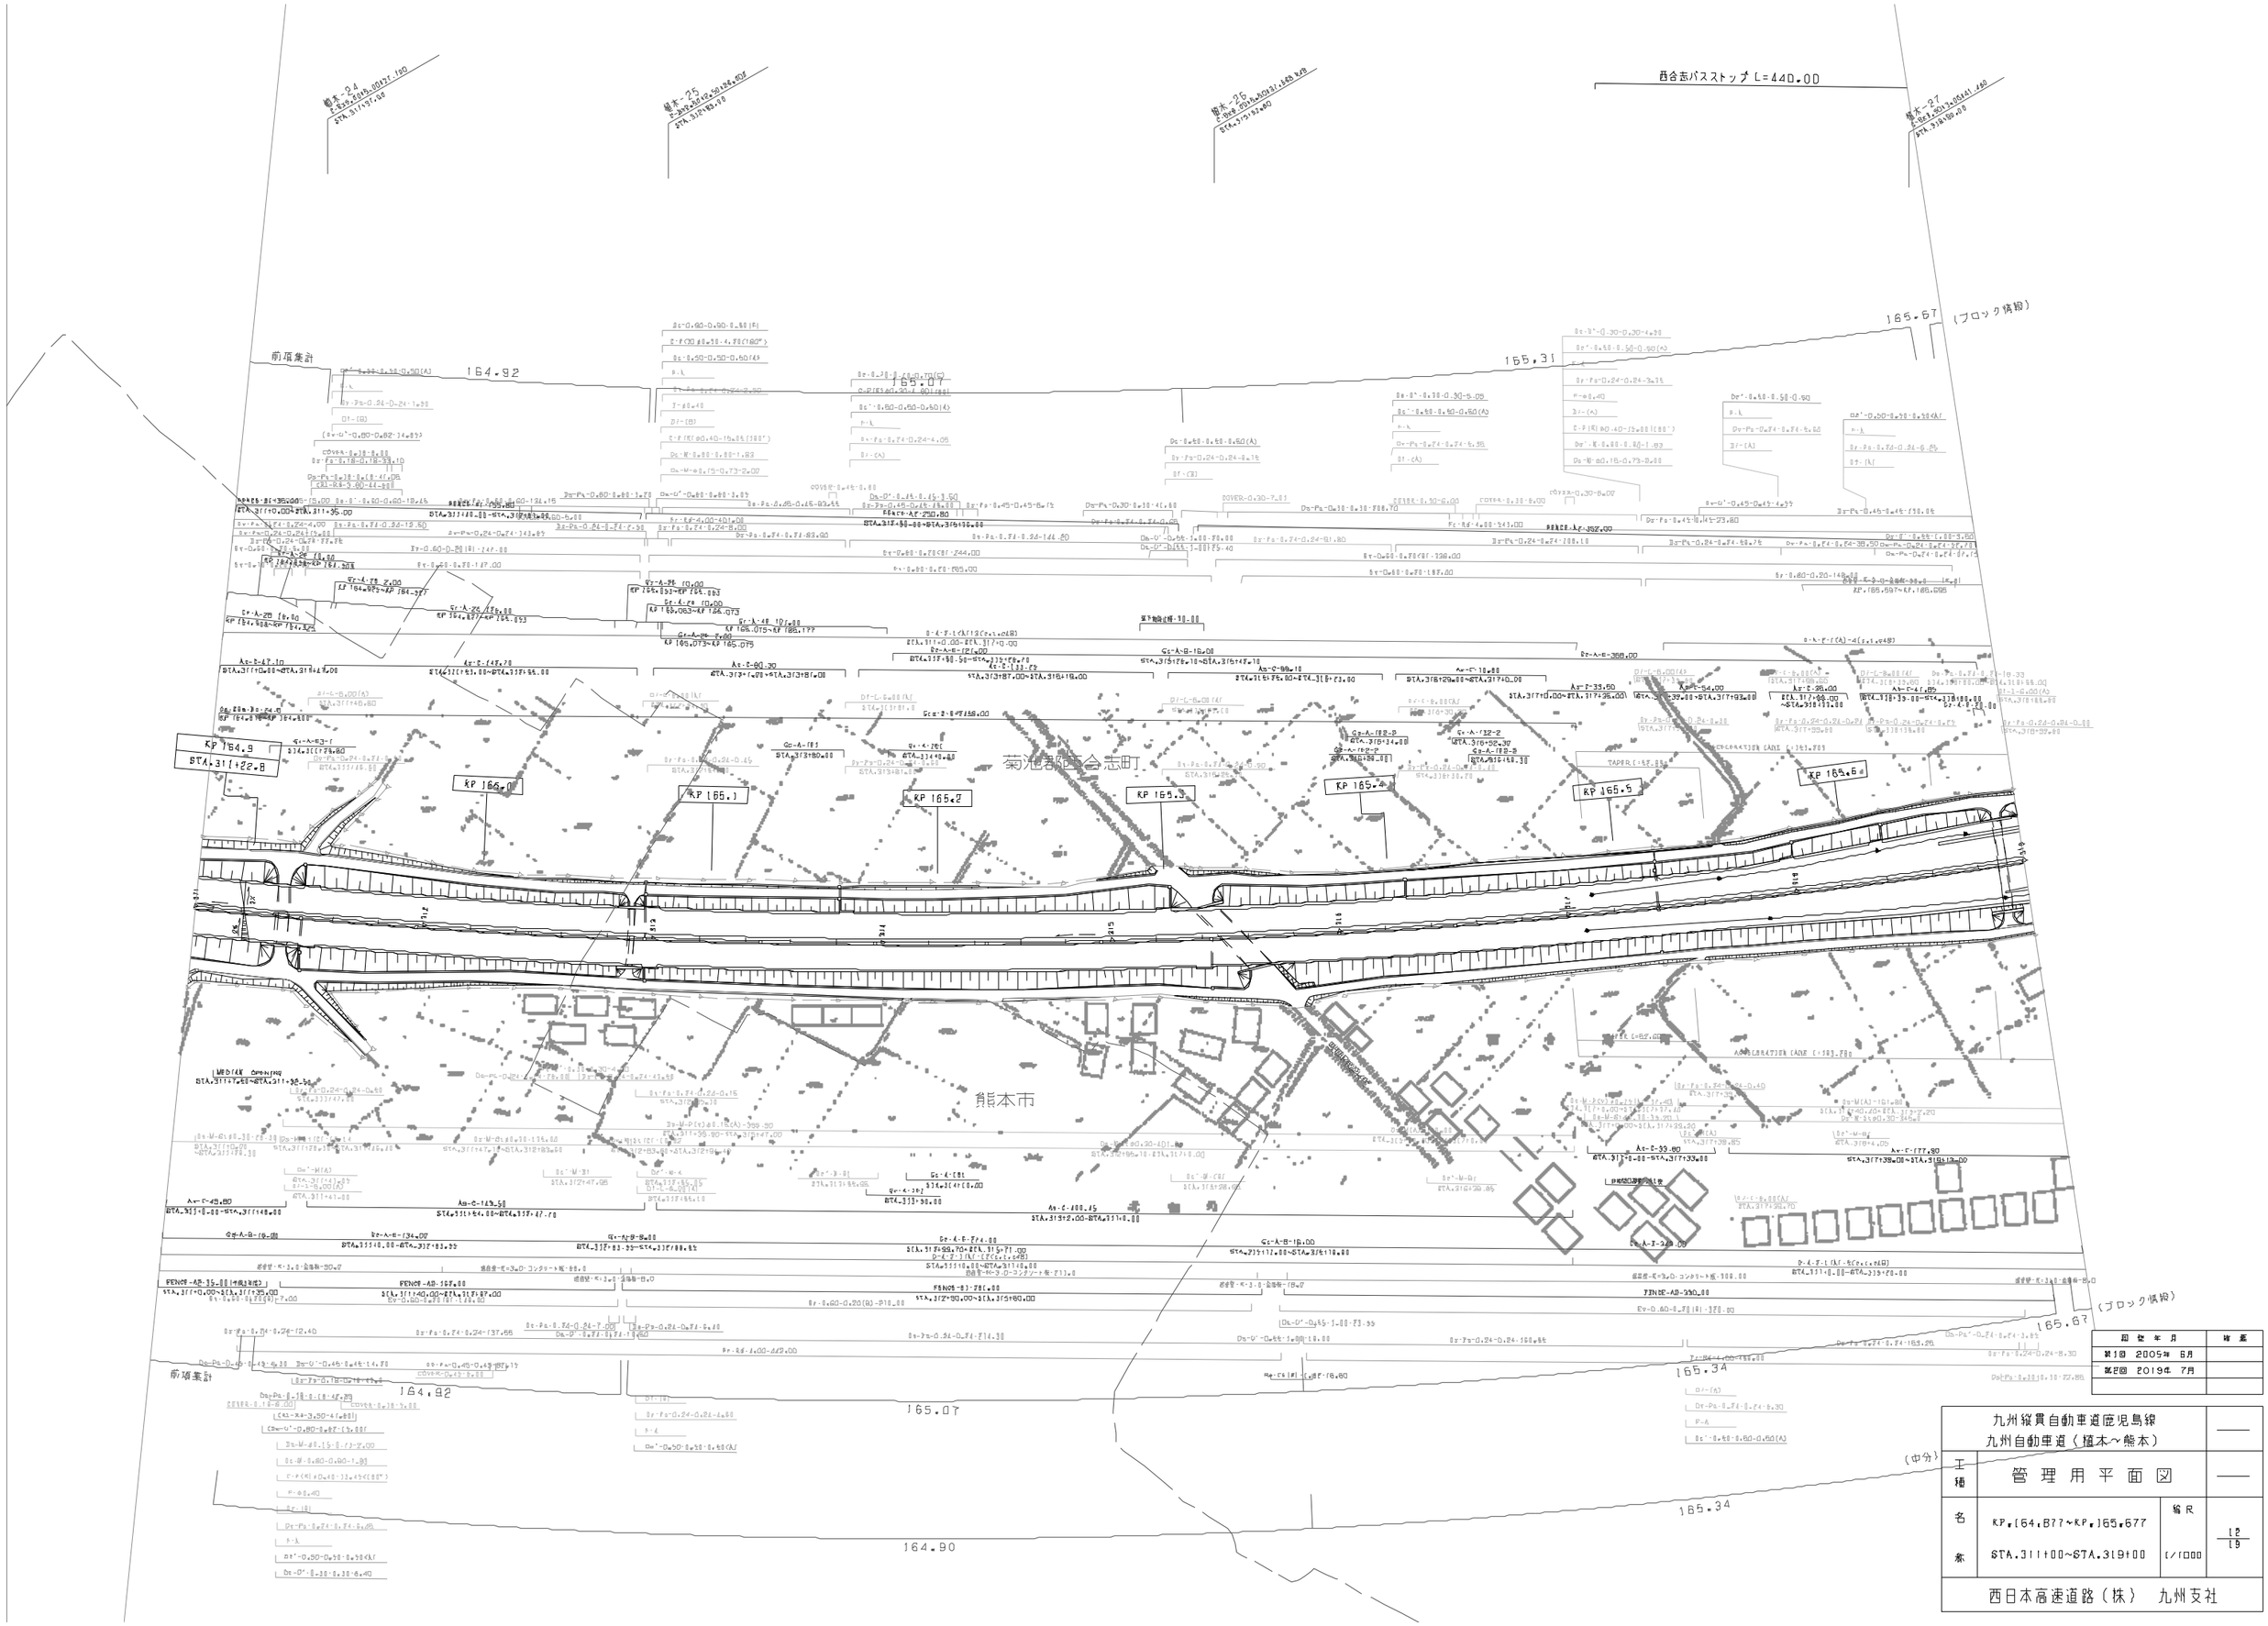

図面年月	備考
第1回 2005年 6月	
第2回 2019年 7月	

九州縦貫自動車道鹿児島線
九州自動車道（植本～熊本）

工種：管理用平面図

名称：KP.164.877～KP.165.677
STA.311+00～STA.319+00

縮尺：1/1000

L2 / L9

西日本高速道路（株） 九州支社

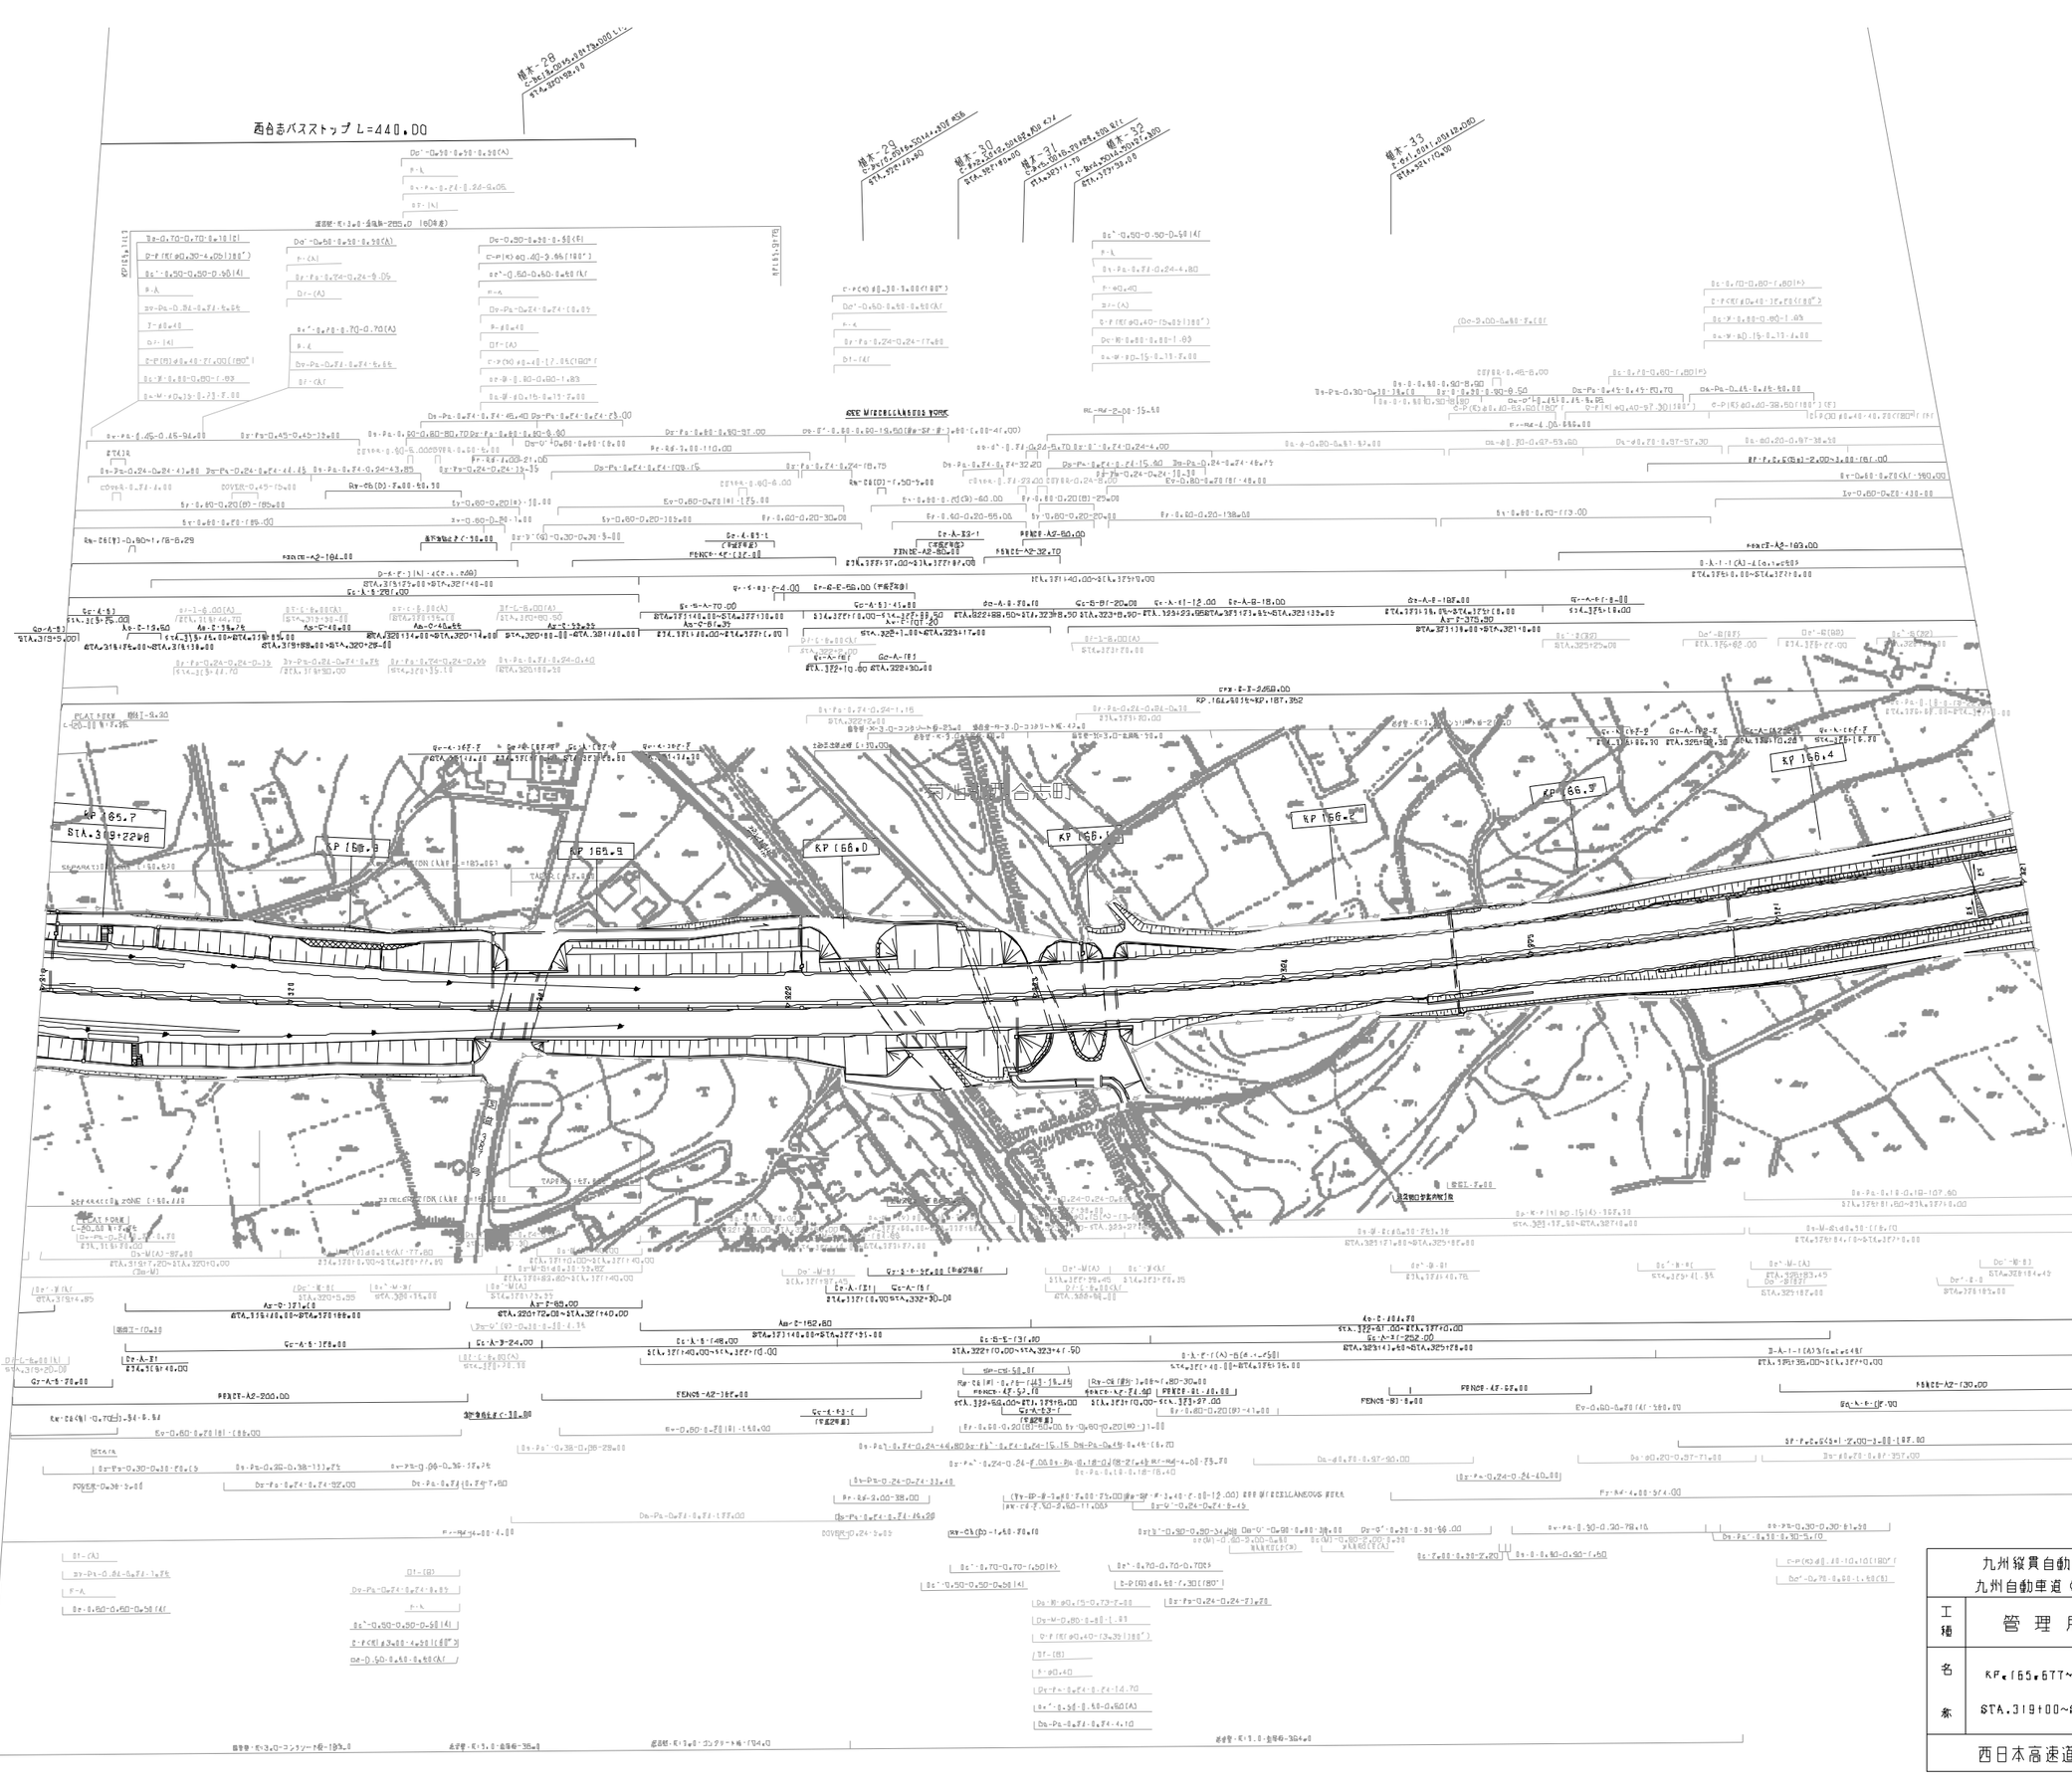

改訂年月	摘要
第1回 2005年 6月	

九州縦貫自動車道鹿児島線 九州自動車道（植木～熊本）			——
工種	管理用平面図		——
			13/19
西日本高速道路（株） 九州支社			

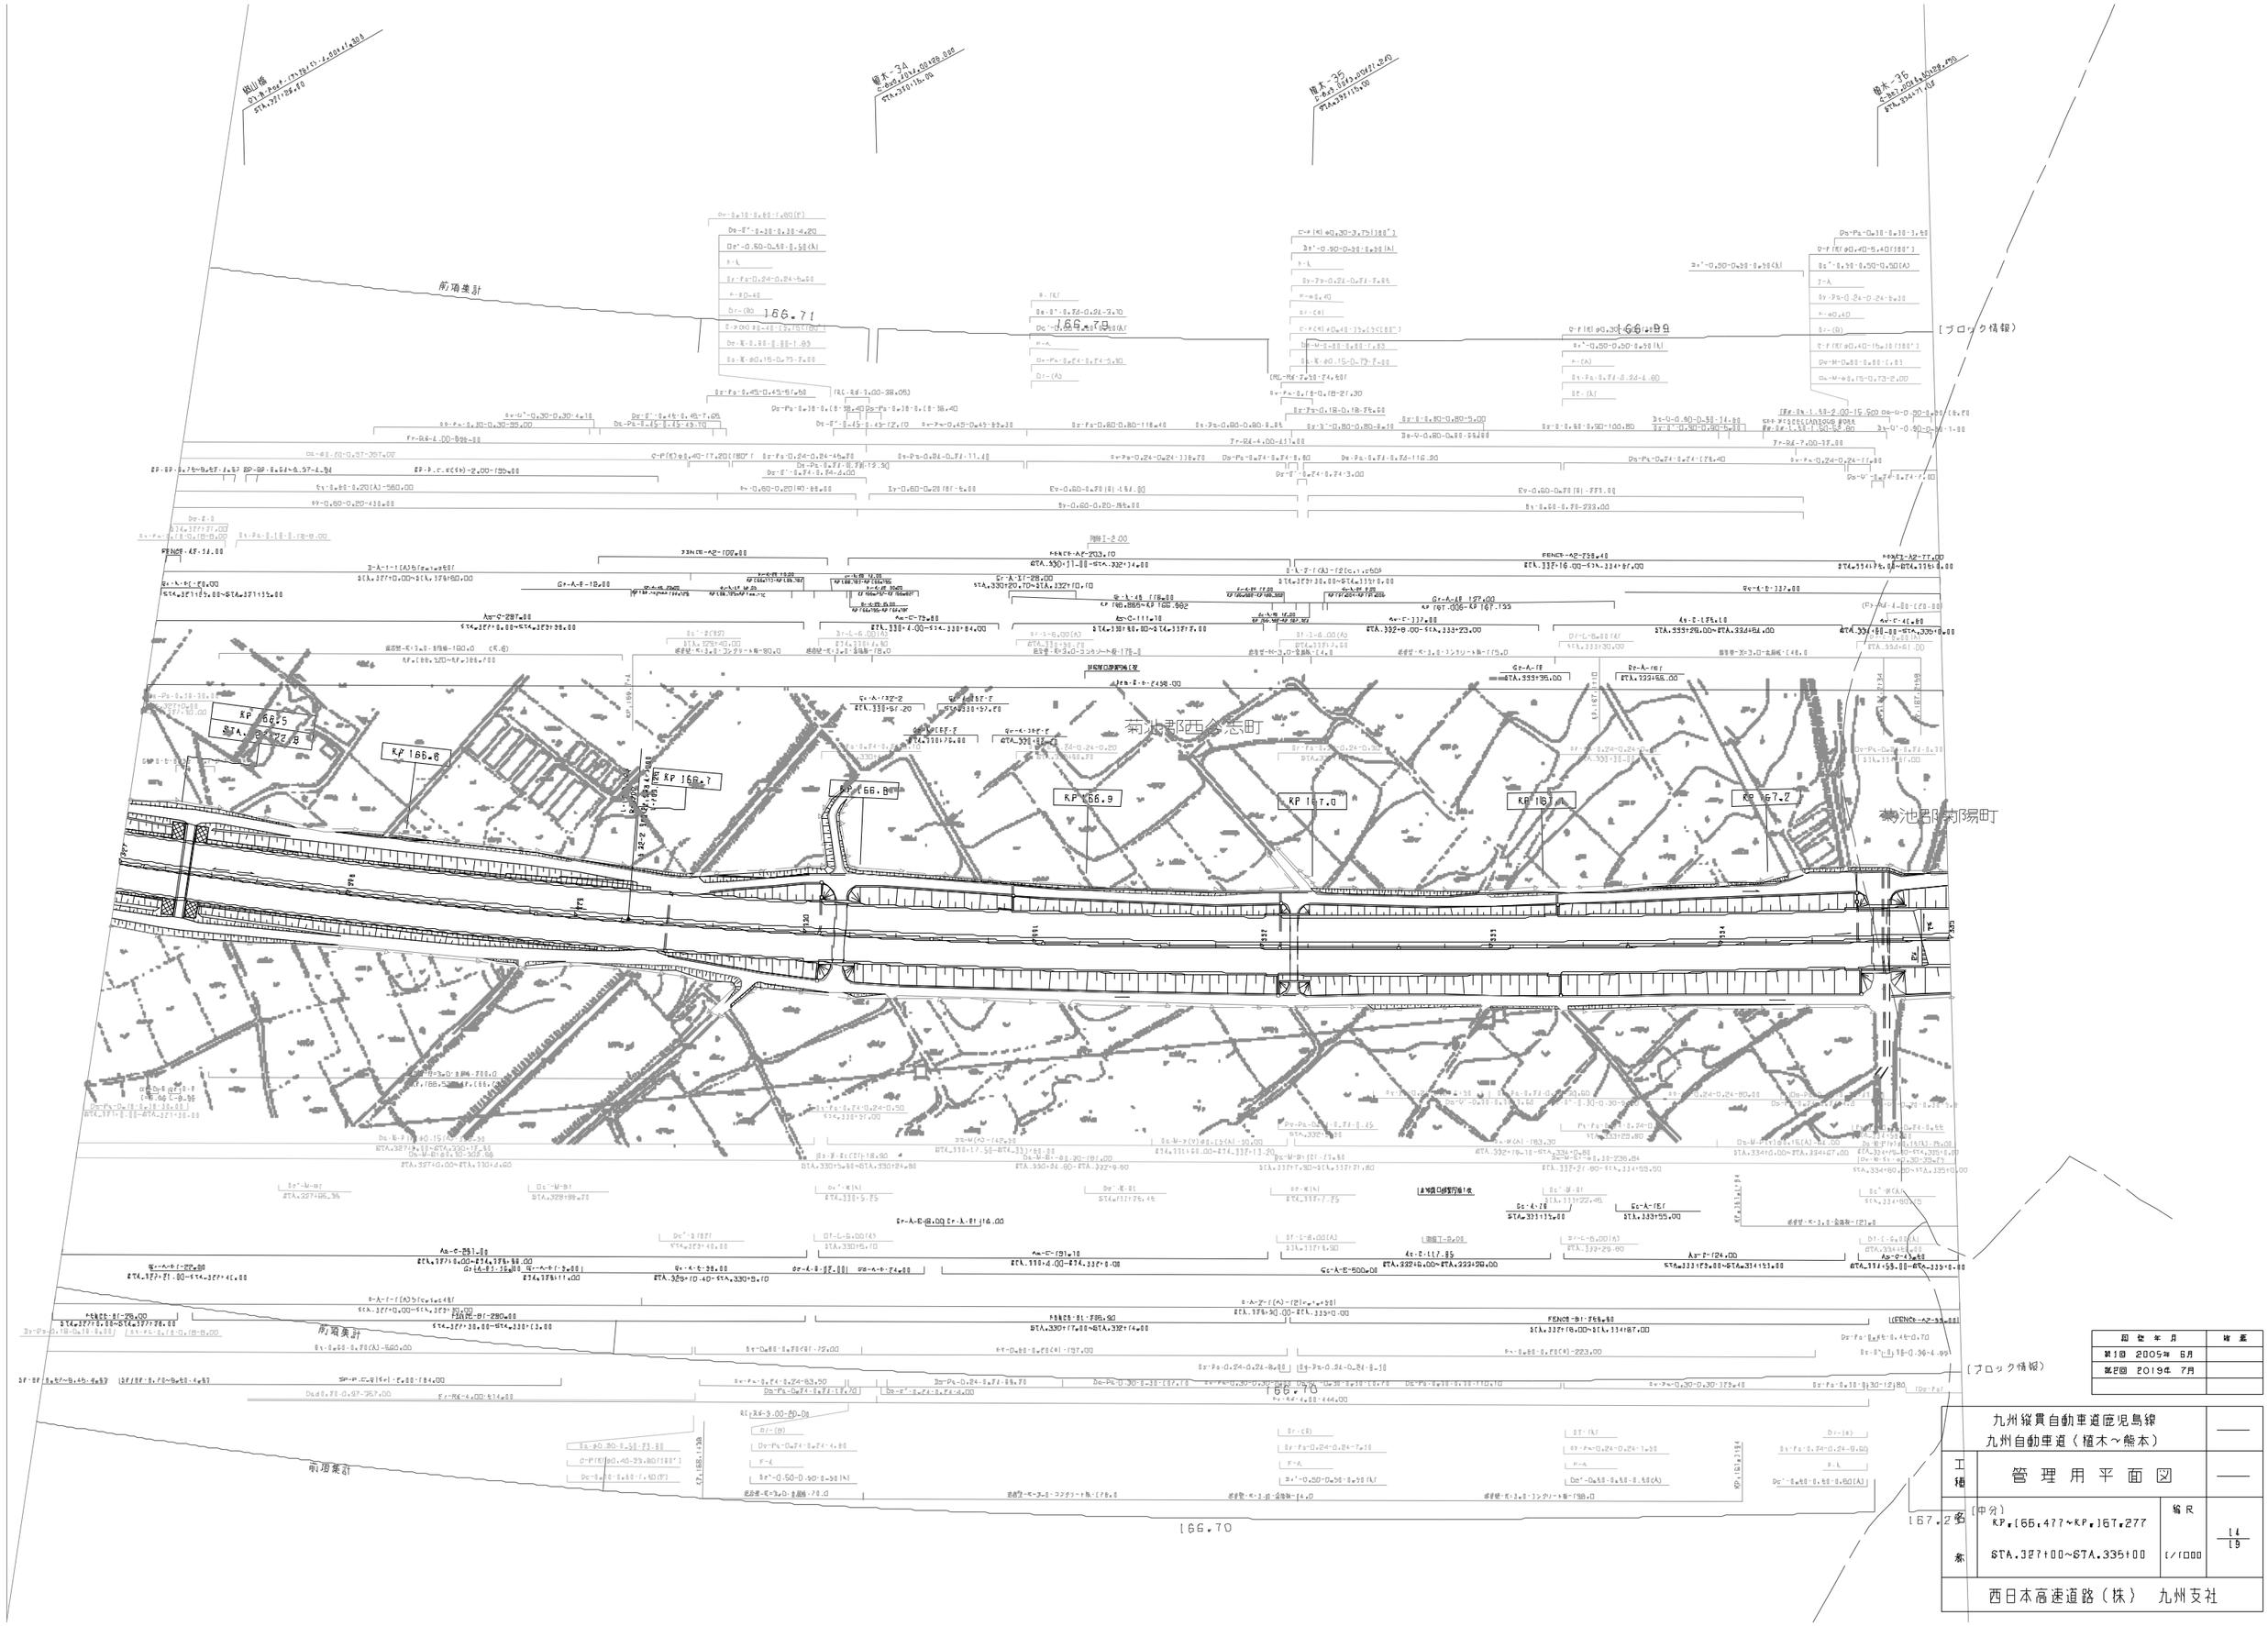
植木-34
植木-35
植木-36
菊池郡西合志町
菊池郡南陽町
KP 166.5
KP 166.6
KP 166.7
KP 166.8
KP 166.9
KP 167.0
KP 167.1
KP 167.2
166.71
166.70
166.70
166.70

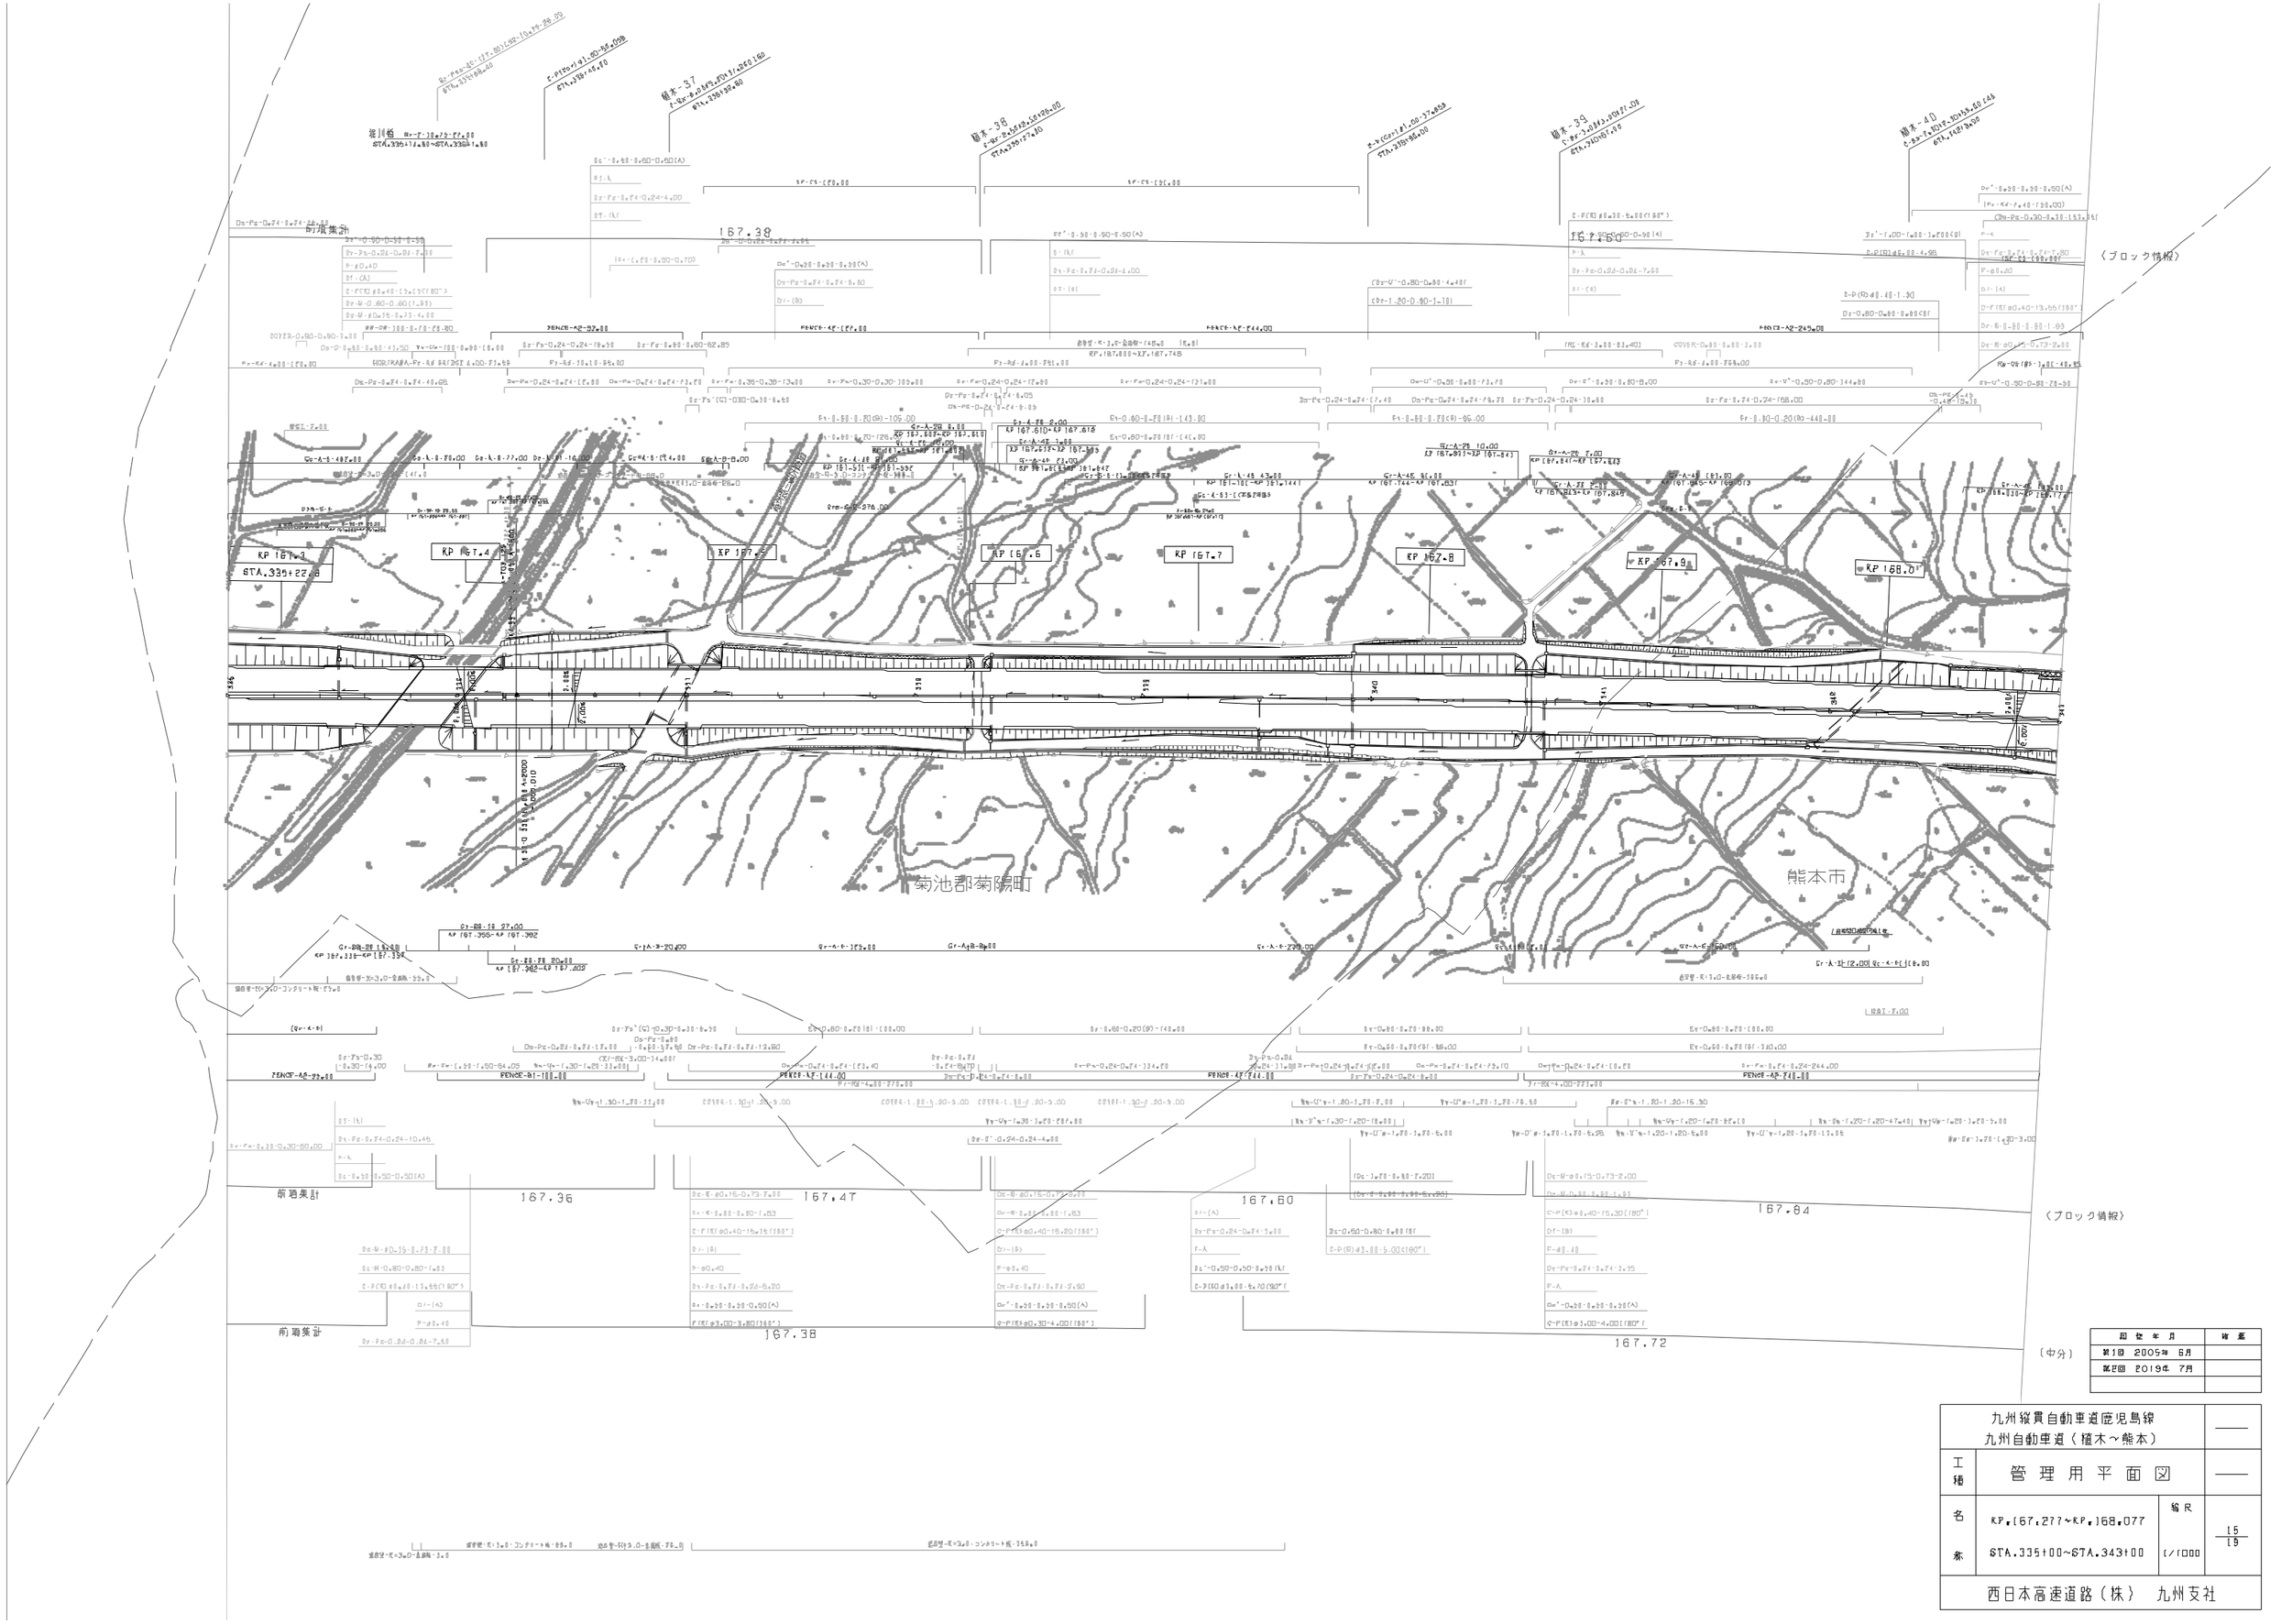

〔中分〕

図 型 年 月	備 考
第1回 2005年 6月	
第2回 2019年 7月	

九州縦貫自動車道鹿児島線 九州自動車道（植木～熊本）			——
工種	管理用平面図		——
名称	KP.167.277～KP.168.077 STA.335+00～STA.343+00	縮尺 1/1000	15 19
西日本高速道路（株） 九州支社			

橋木－4.1

橋木－4.2

橋木－4.3

前鳥集計

168.55

〔ブロック情報〕

KP 168.1

KP 168.2

KP 168.3

KP 168.4

KP 168.5

KP 168.6

KP 168.7

KP 168.8

熊本市

菊池郡菊陽町

168.20

168.19

（中分）

改訂年月	備考
第1回 2005年 6月	
第2回 2019年 7月	

（ブロック情報）

	九州縦貫自動車道鹿児島線 九州自動車道（植木～熊本）	——
工種	管理用平面図	——
名称	KP.168.077～KP.168.877 STA.343+00～STA.351+00	縮尺 R=1/1000

16/19

西日本高速道路（株） 九州支社

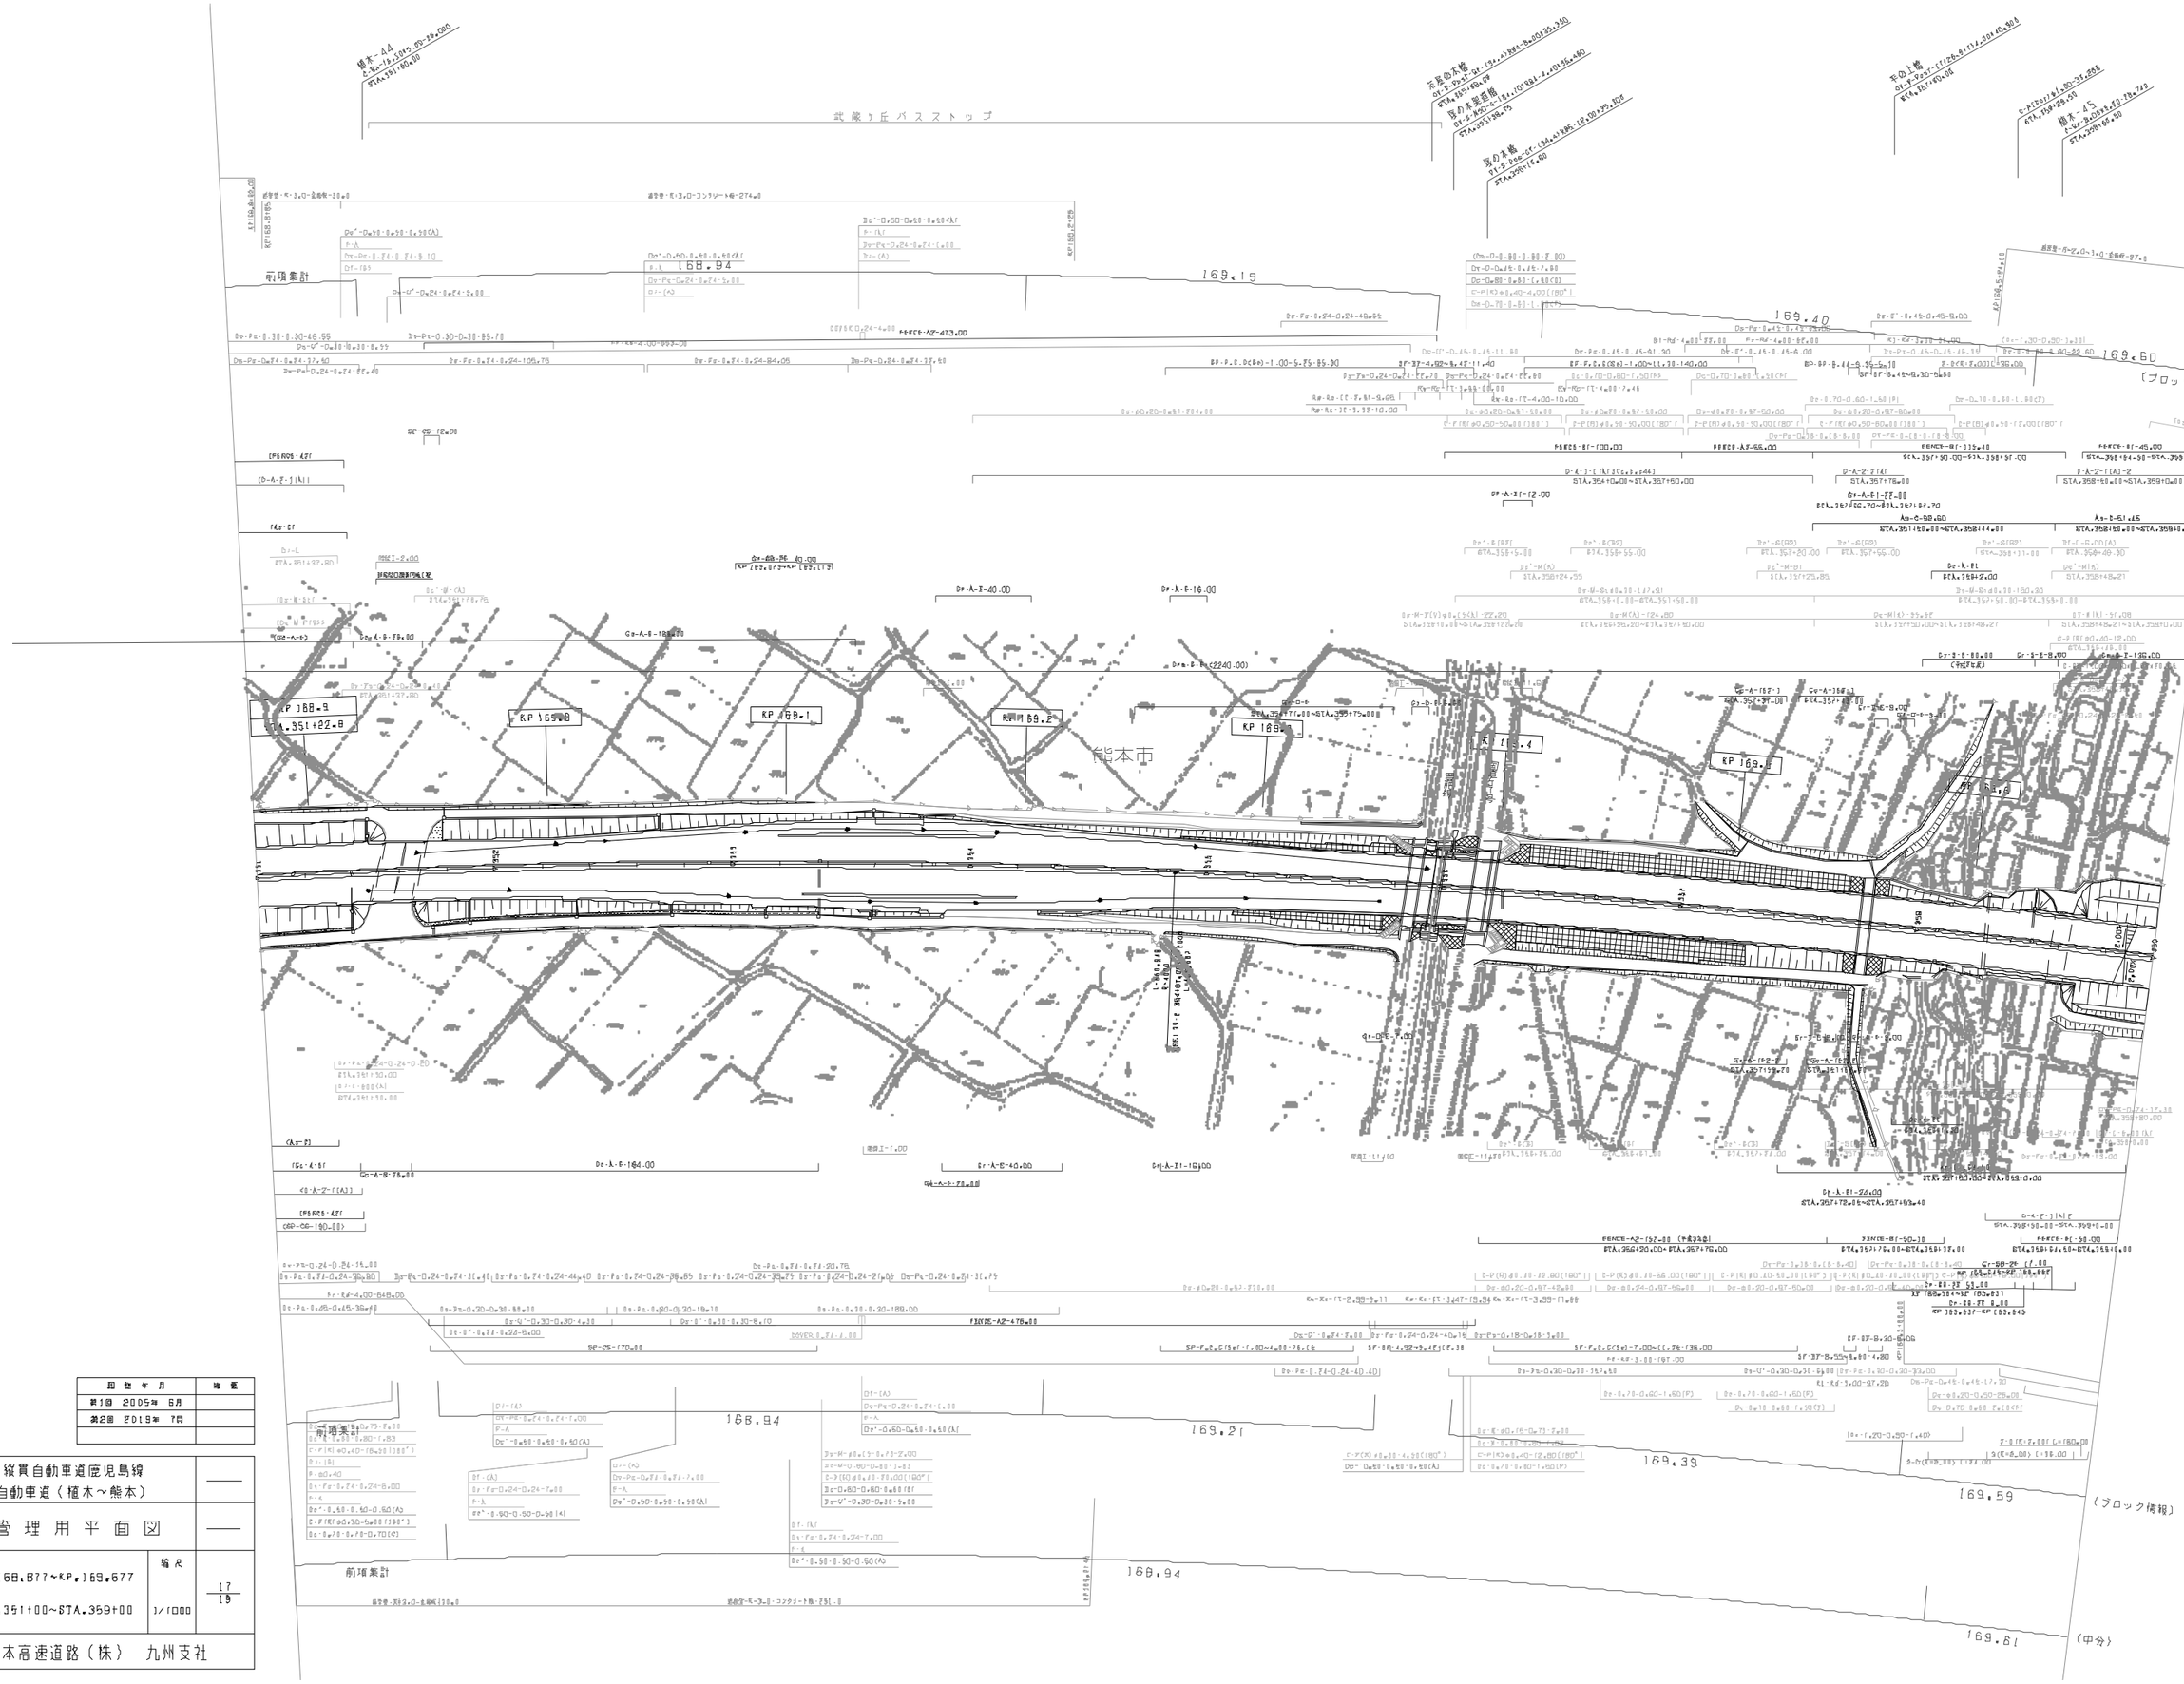

記 号 年 月	備 考
第1回 2005年 6月	
第2回 2019年 7月	

九州縦貫自動車道鹿児島線 九州自動車道（植木～熊本）		——
工種	管 理 用 平 面 図	——
名称	KP.168.877～KP.169.677 STA.351+00～STA.359+00	縮尺 1/1000 — L7 / L9
西日本高速道路（株） 九州支社		

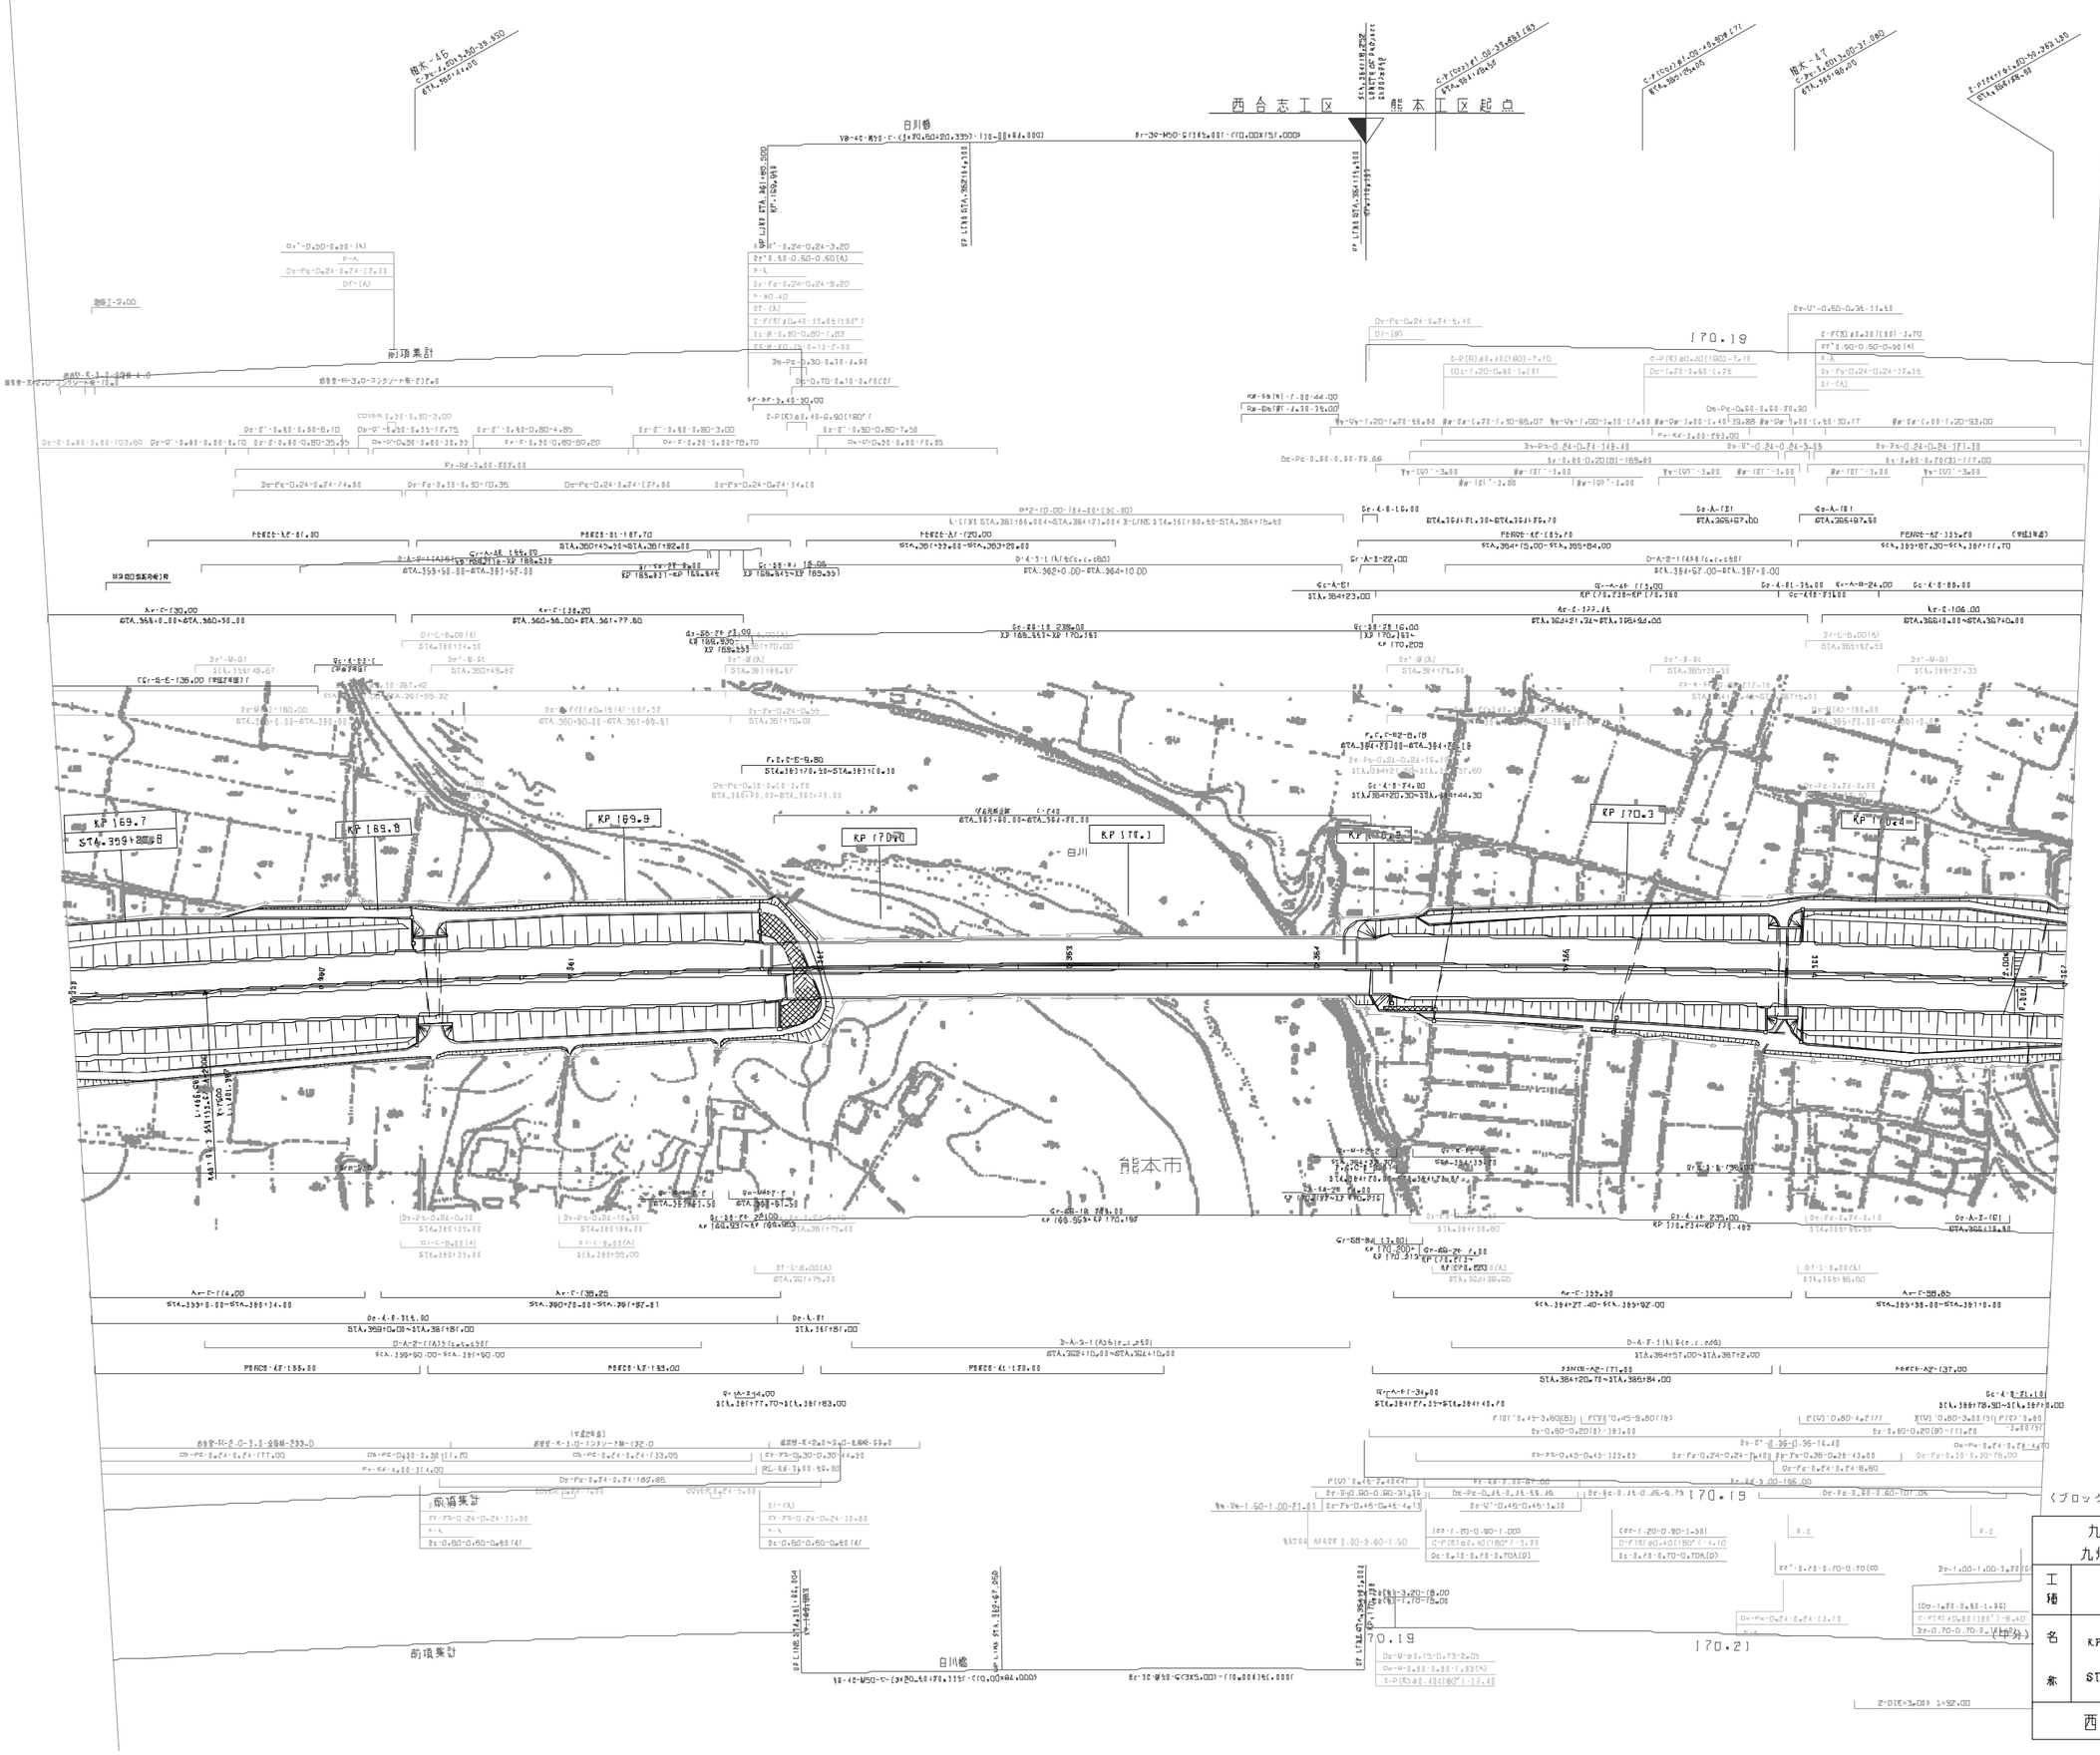

改訂年月	摘要
第1回 2005年 6月	
第2回 2019年 7月	

九州縦貫自動車道児島線 九州自動車道（植木～熊本）			——
工種	管理用平面図		——
名称	KP.169.677～KP.170.477 STA.359+00～STA.367+00	縮尺 1/1000	18 19
西日本高速道路（株） 九州支社			

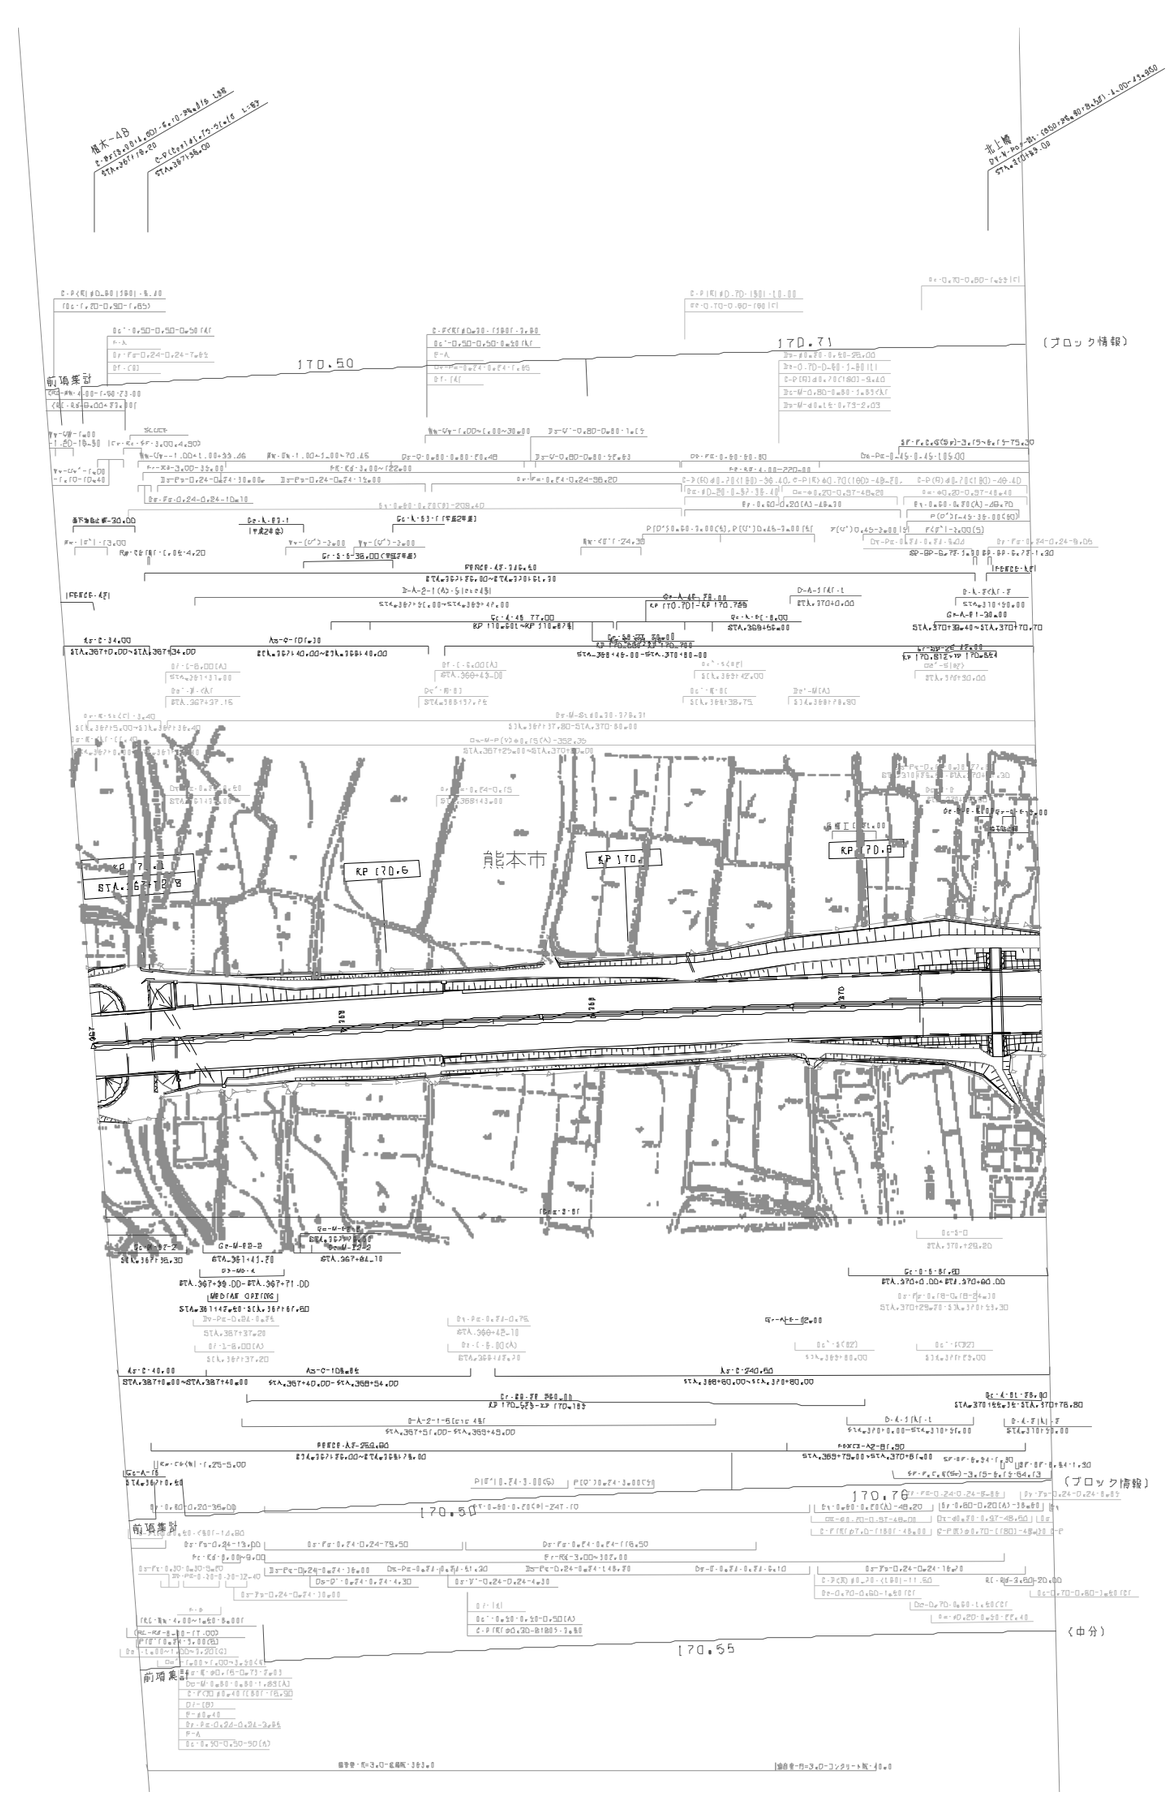

改訂年月	備考
第1回 2005年 6月	
第2回 2019年 7月	

九州縦貫自動車道鹿児島線 九州自動車道（植木～熊本）			——
工種	管理用平面図		——
名称	KP.[70.477~KP.]70.857 STA.367+00~STA.370+80	縮尺 1/1000	19 19
西日本高速道路（株） 九州支社			

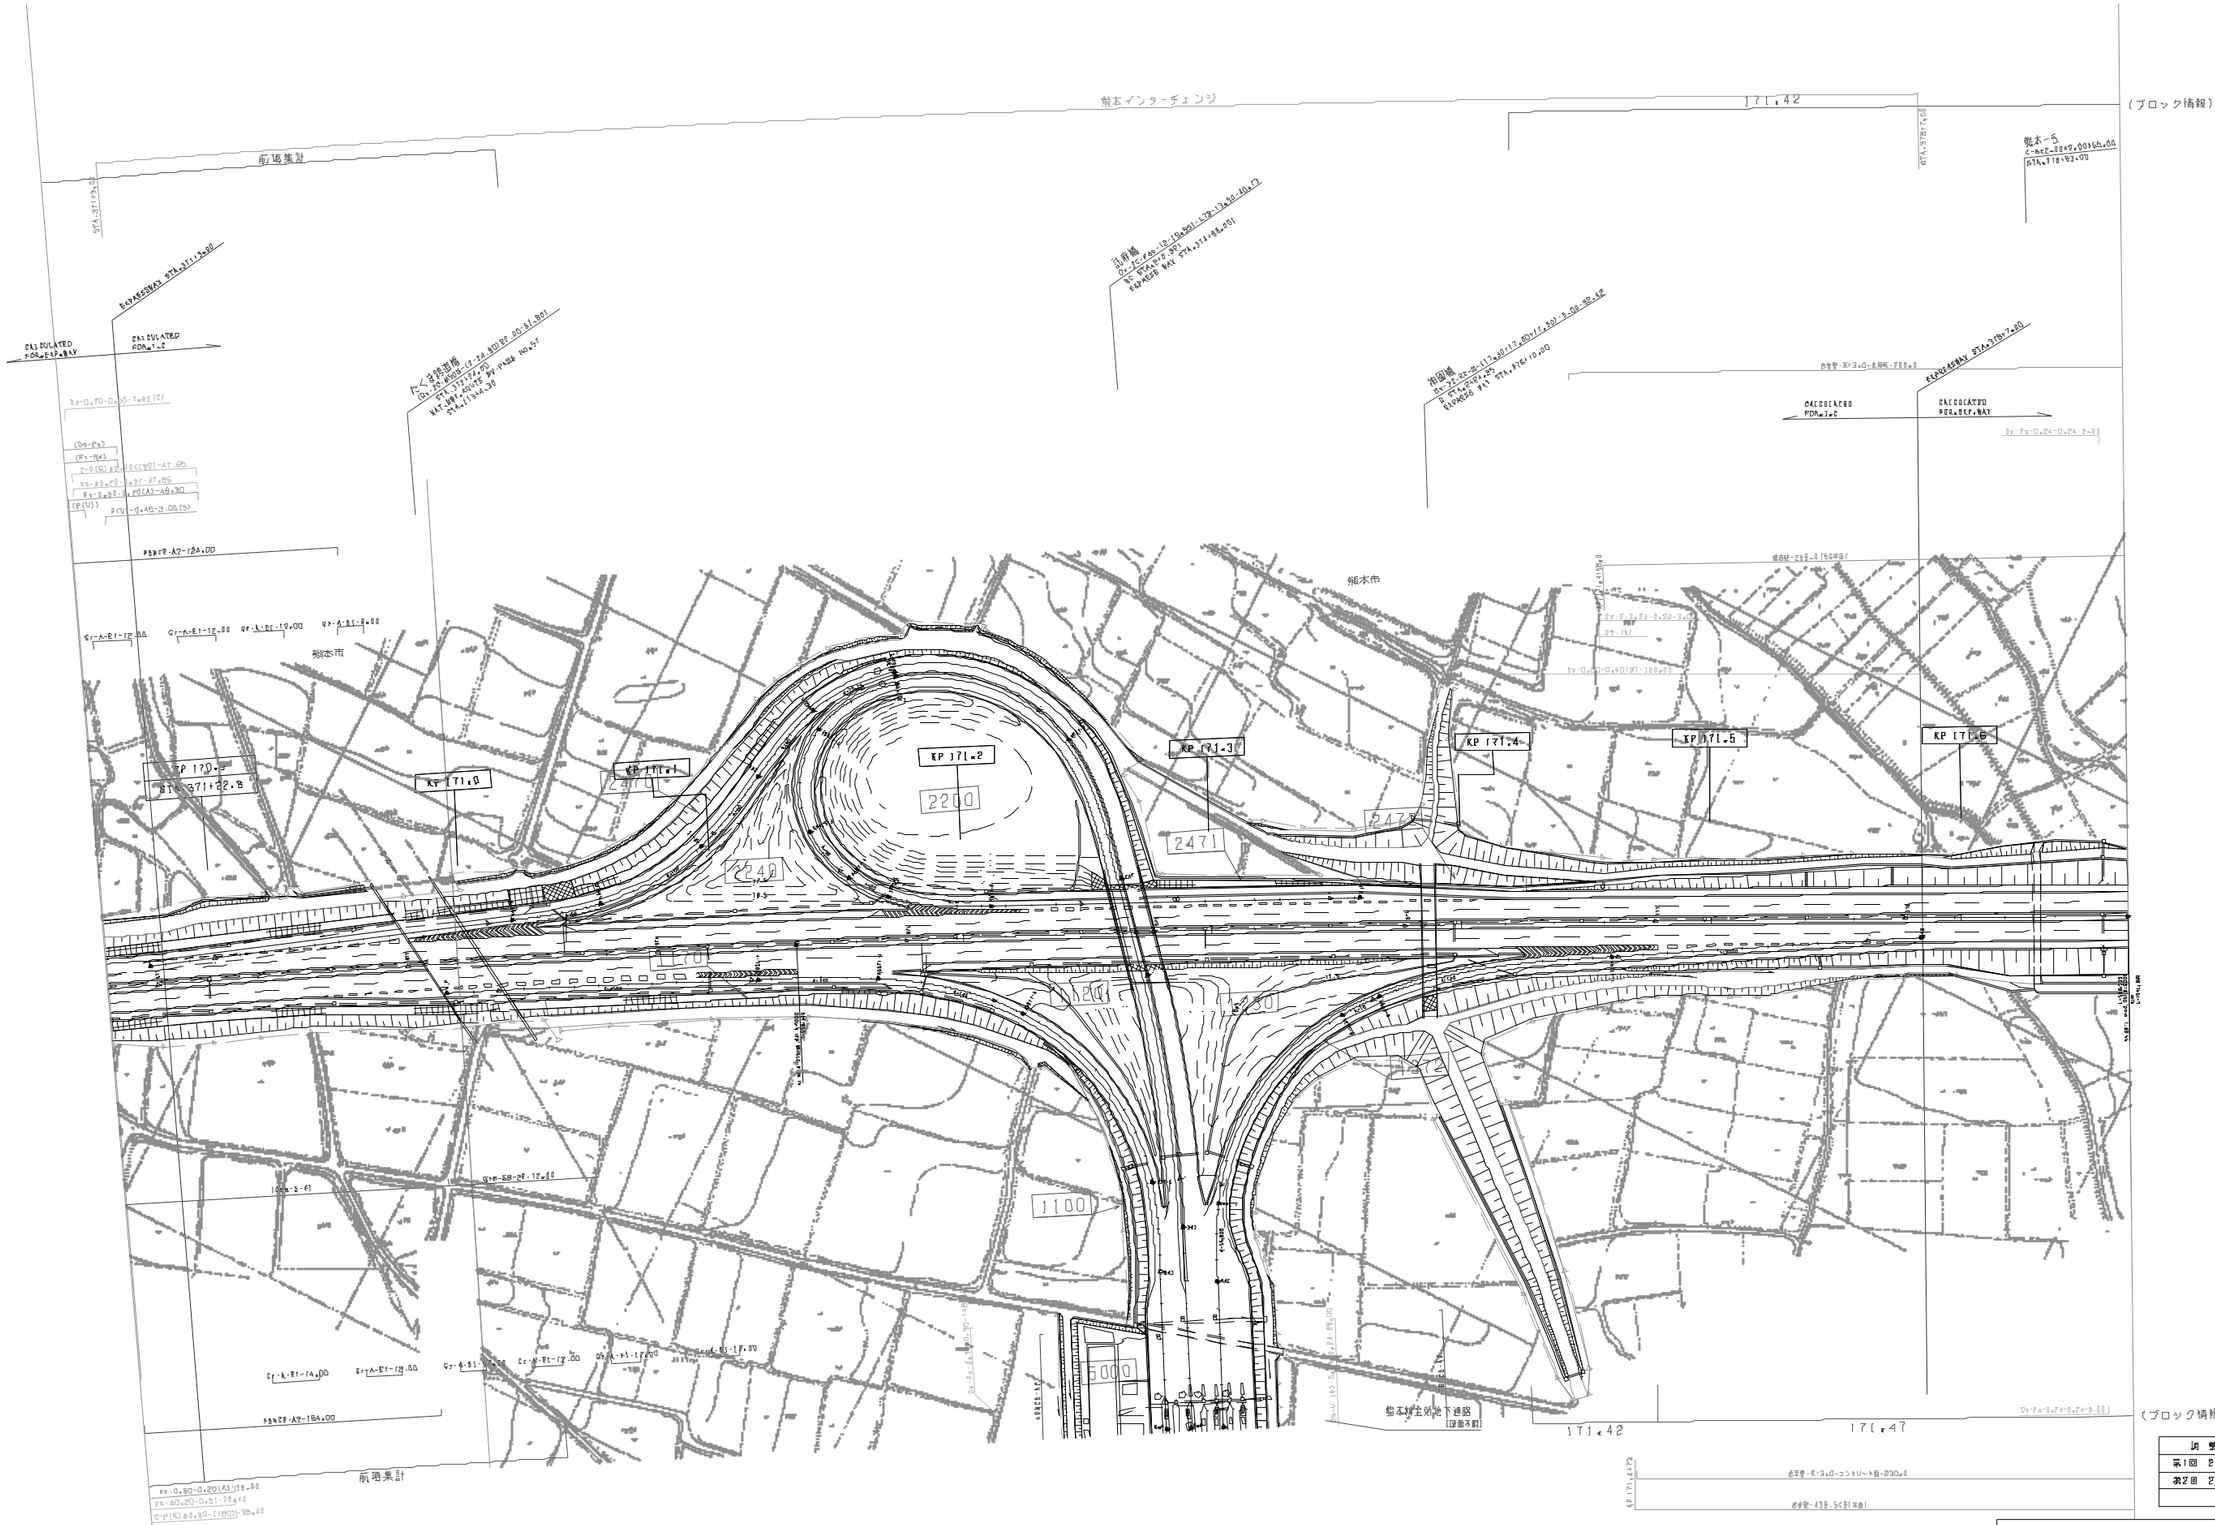

調整年月	摘要
第1回 2005年 6月	
第2回 2019年 7月	

九州縦貫自動車道鹿児島線 九州自動車道（熊本～益城熊本空港）			——
工種	管理用平面図		——
名称	熊本IC KP.170.857~KP.171.666 STA.370+80~STA.0+00	縮尺 1/1000	1 8
西日本高速道路（株） 九州支社			

訂 整 年 月	摘 要
第1回 2005年 6月	
第2回 2019年 7月	

九州縦貫自動車道鹿児島線 九州自動車道（熊本～益城熊本空港）			——
工種	管 理 用 平 面 図		——
名称	熊本IC(2) KP.1170.857~KP.1171.666 STA.3700+80~STA.0+00	縮尺 1/1000	2/8
西日本高速道路（株） 九州支社			

九州縦貫自動車道鹿児島線 九州自動車道（船本～益城船本空港）		——
工種	管理用平面図	——
名称	KP.171.666~KP.172.466 STA.0+00~STA.8+00	縮尺 1/1000	3/8
西日本高速道路（株）　九州支社		

適用年月	摘要
第1回　2005年 6月	
第2回　2019年 7月	

〈ブロック情報〉

〔ブロック情報〕

〔中分〕

九州縦貫自動車道鹿児島線
九州自動車道（船本～益城船本空港）

工種	管理用平面図		
名称	KP.172.466~KP.173.266 STA.8+00~STA.16+00	縮尺 1/1000	4 8

西日本高速道路（株）　九州支社

調整年月	備考
第1回　2005年 6月	
第2回　2019年 7月	

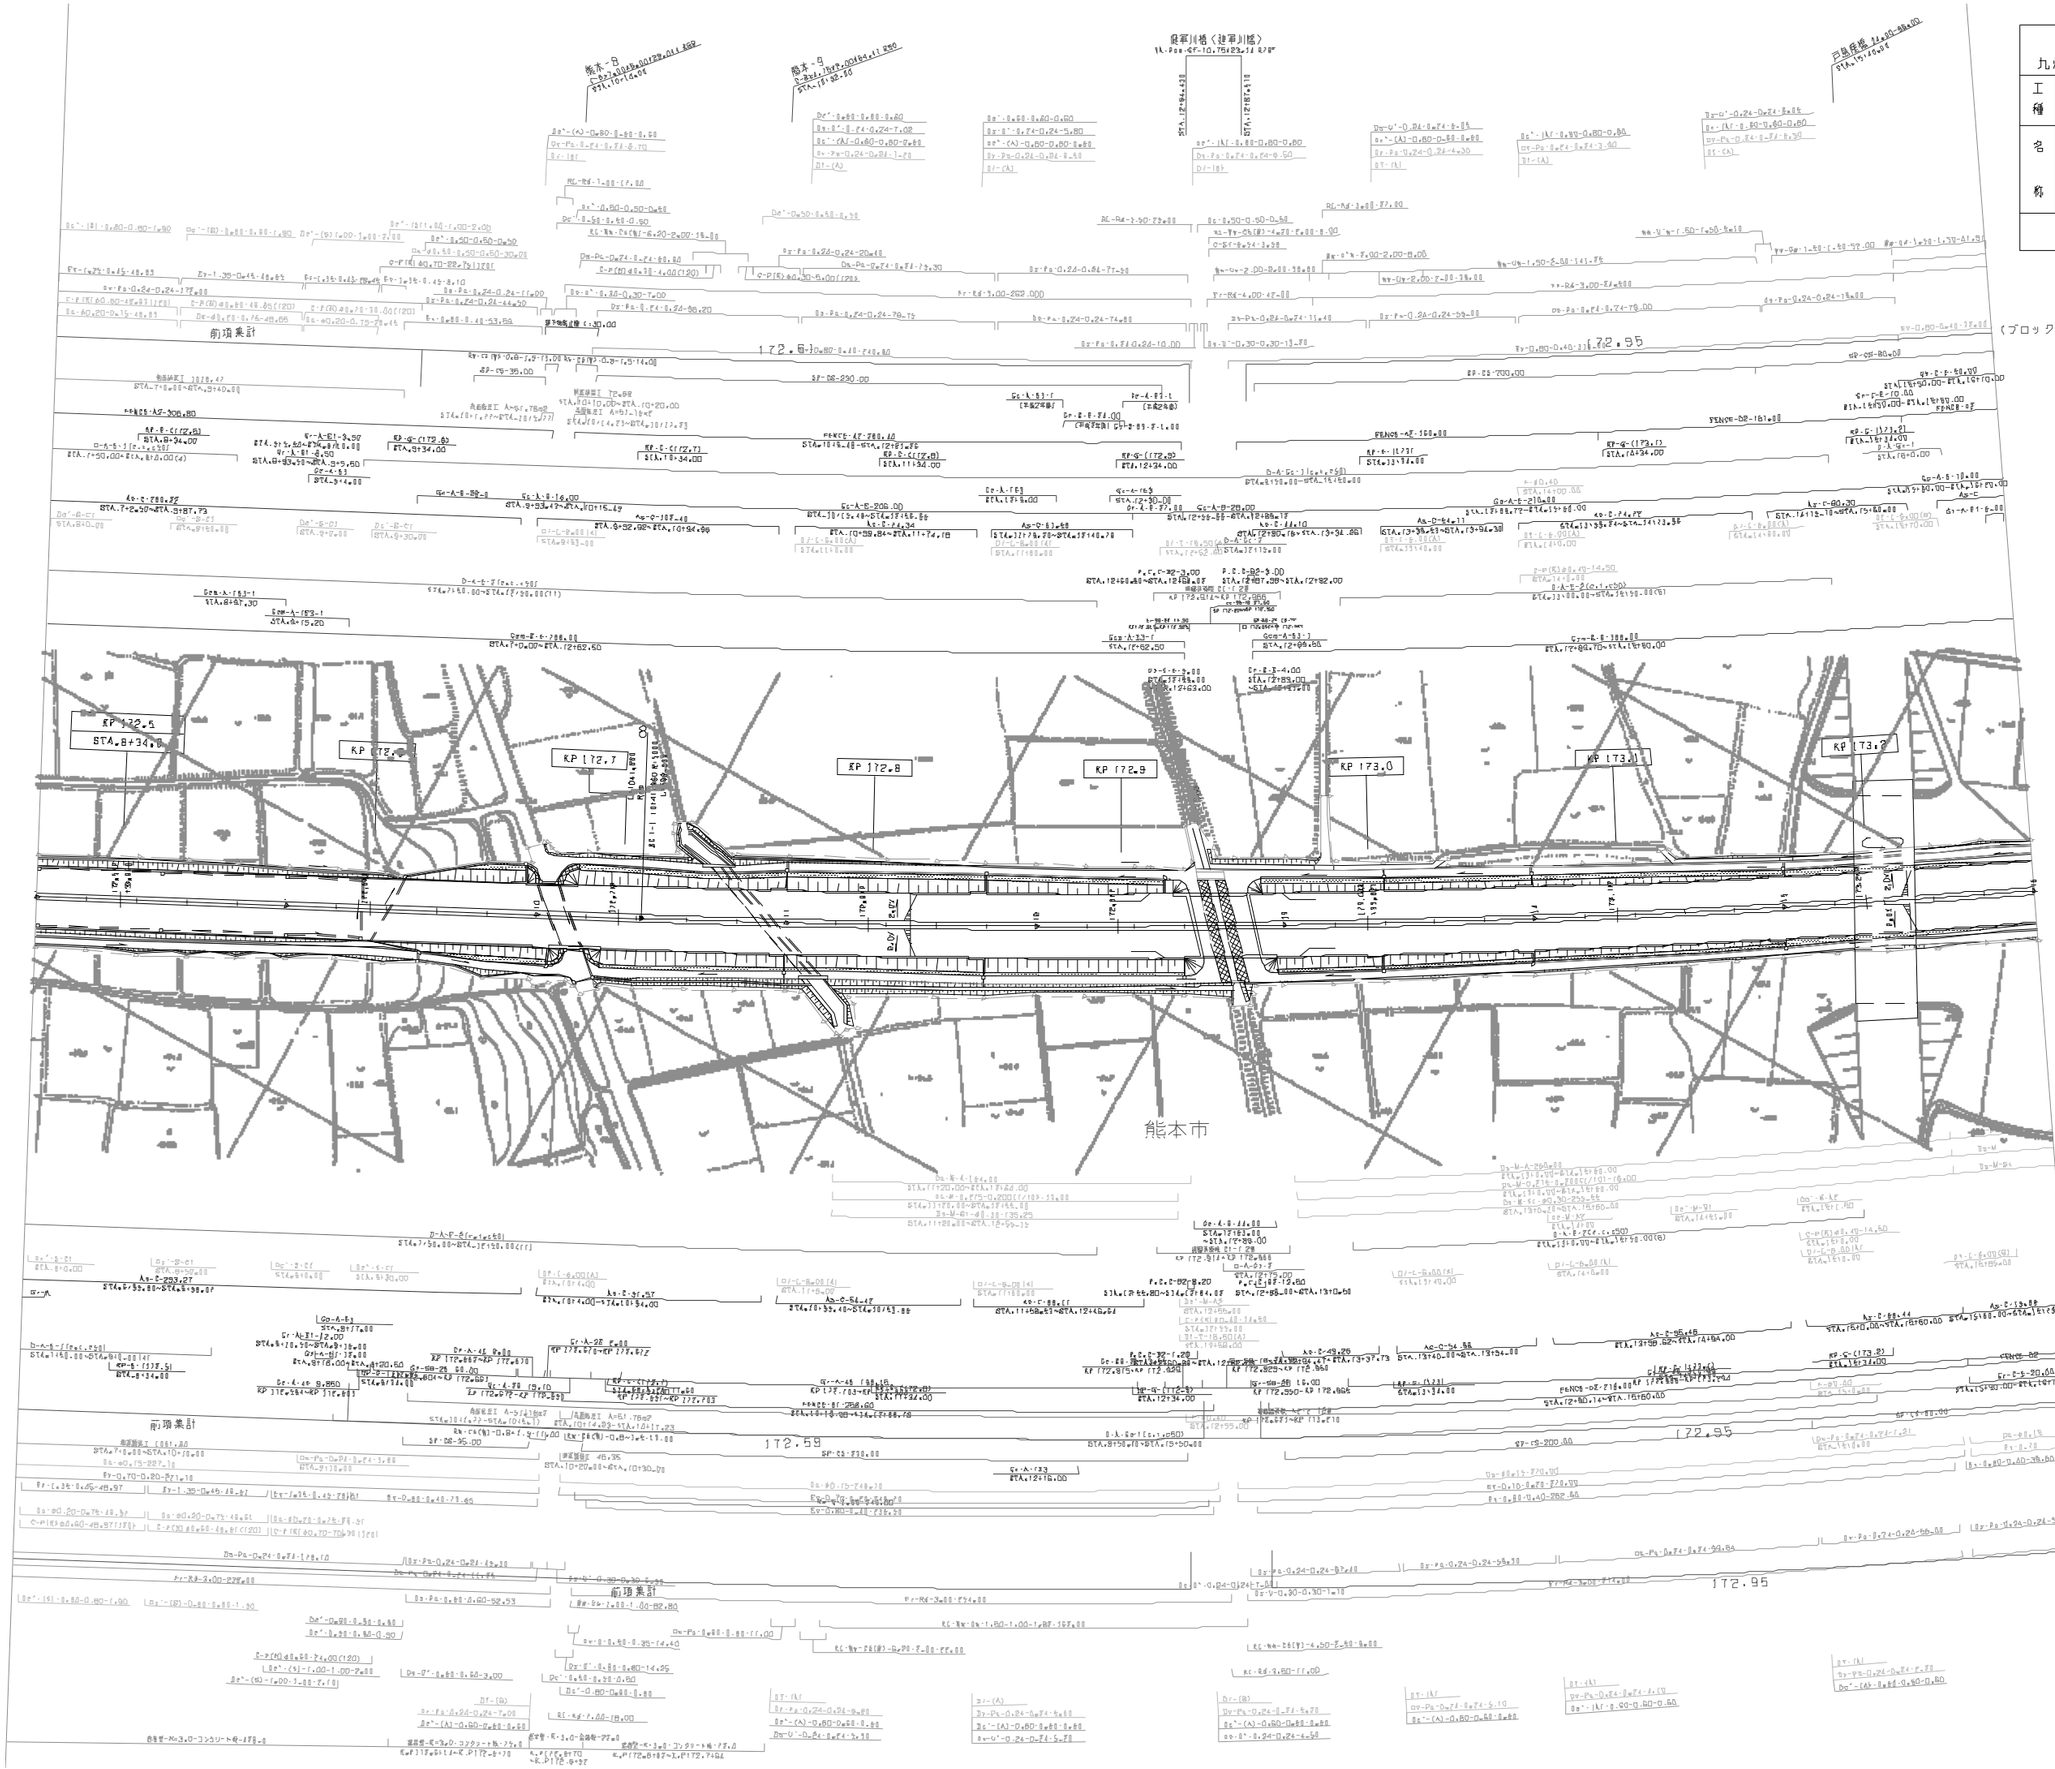

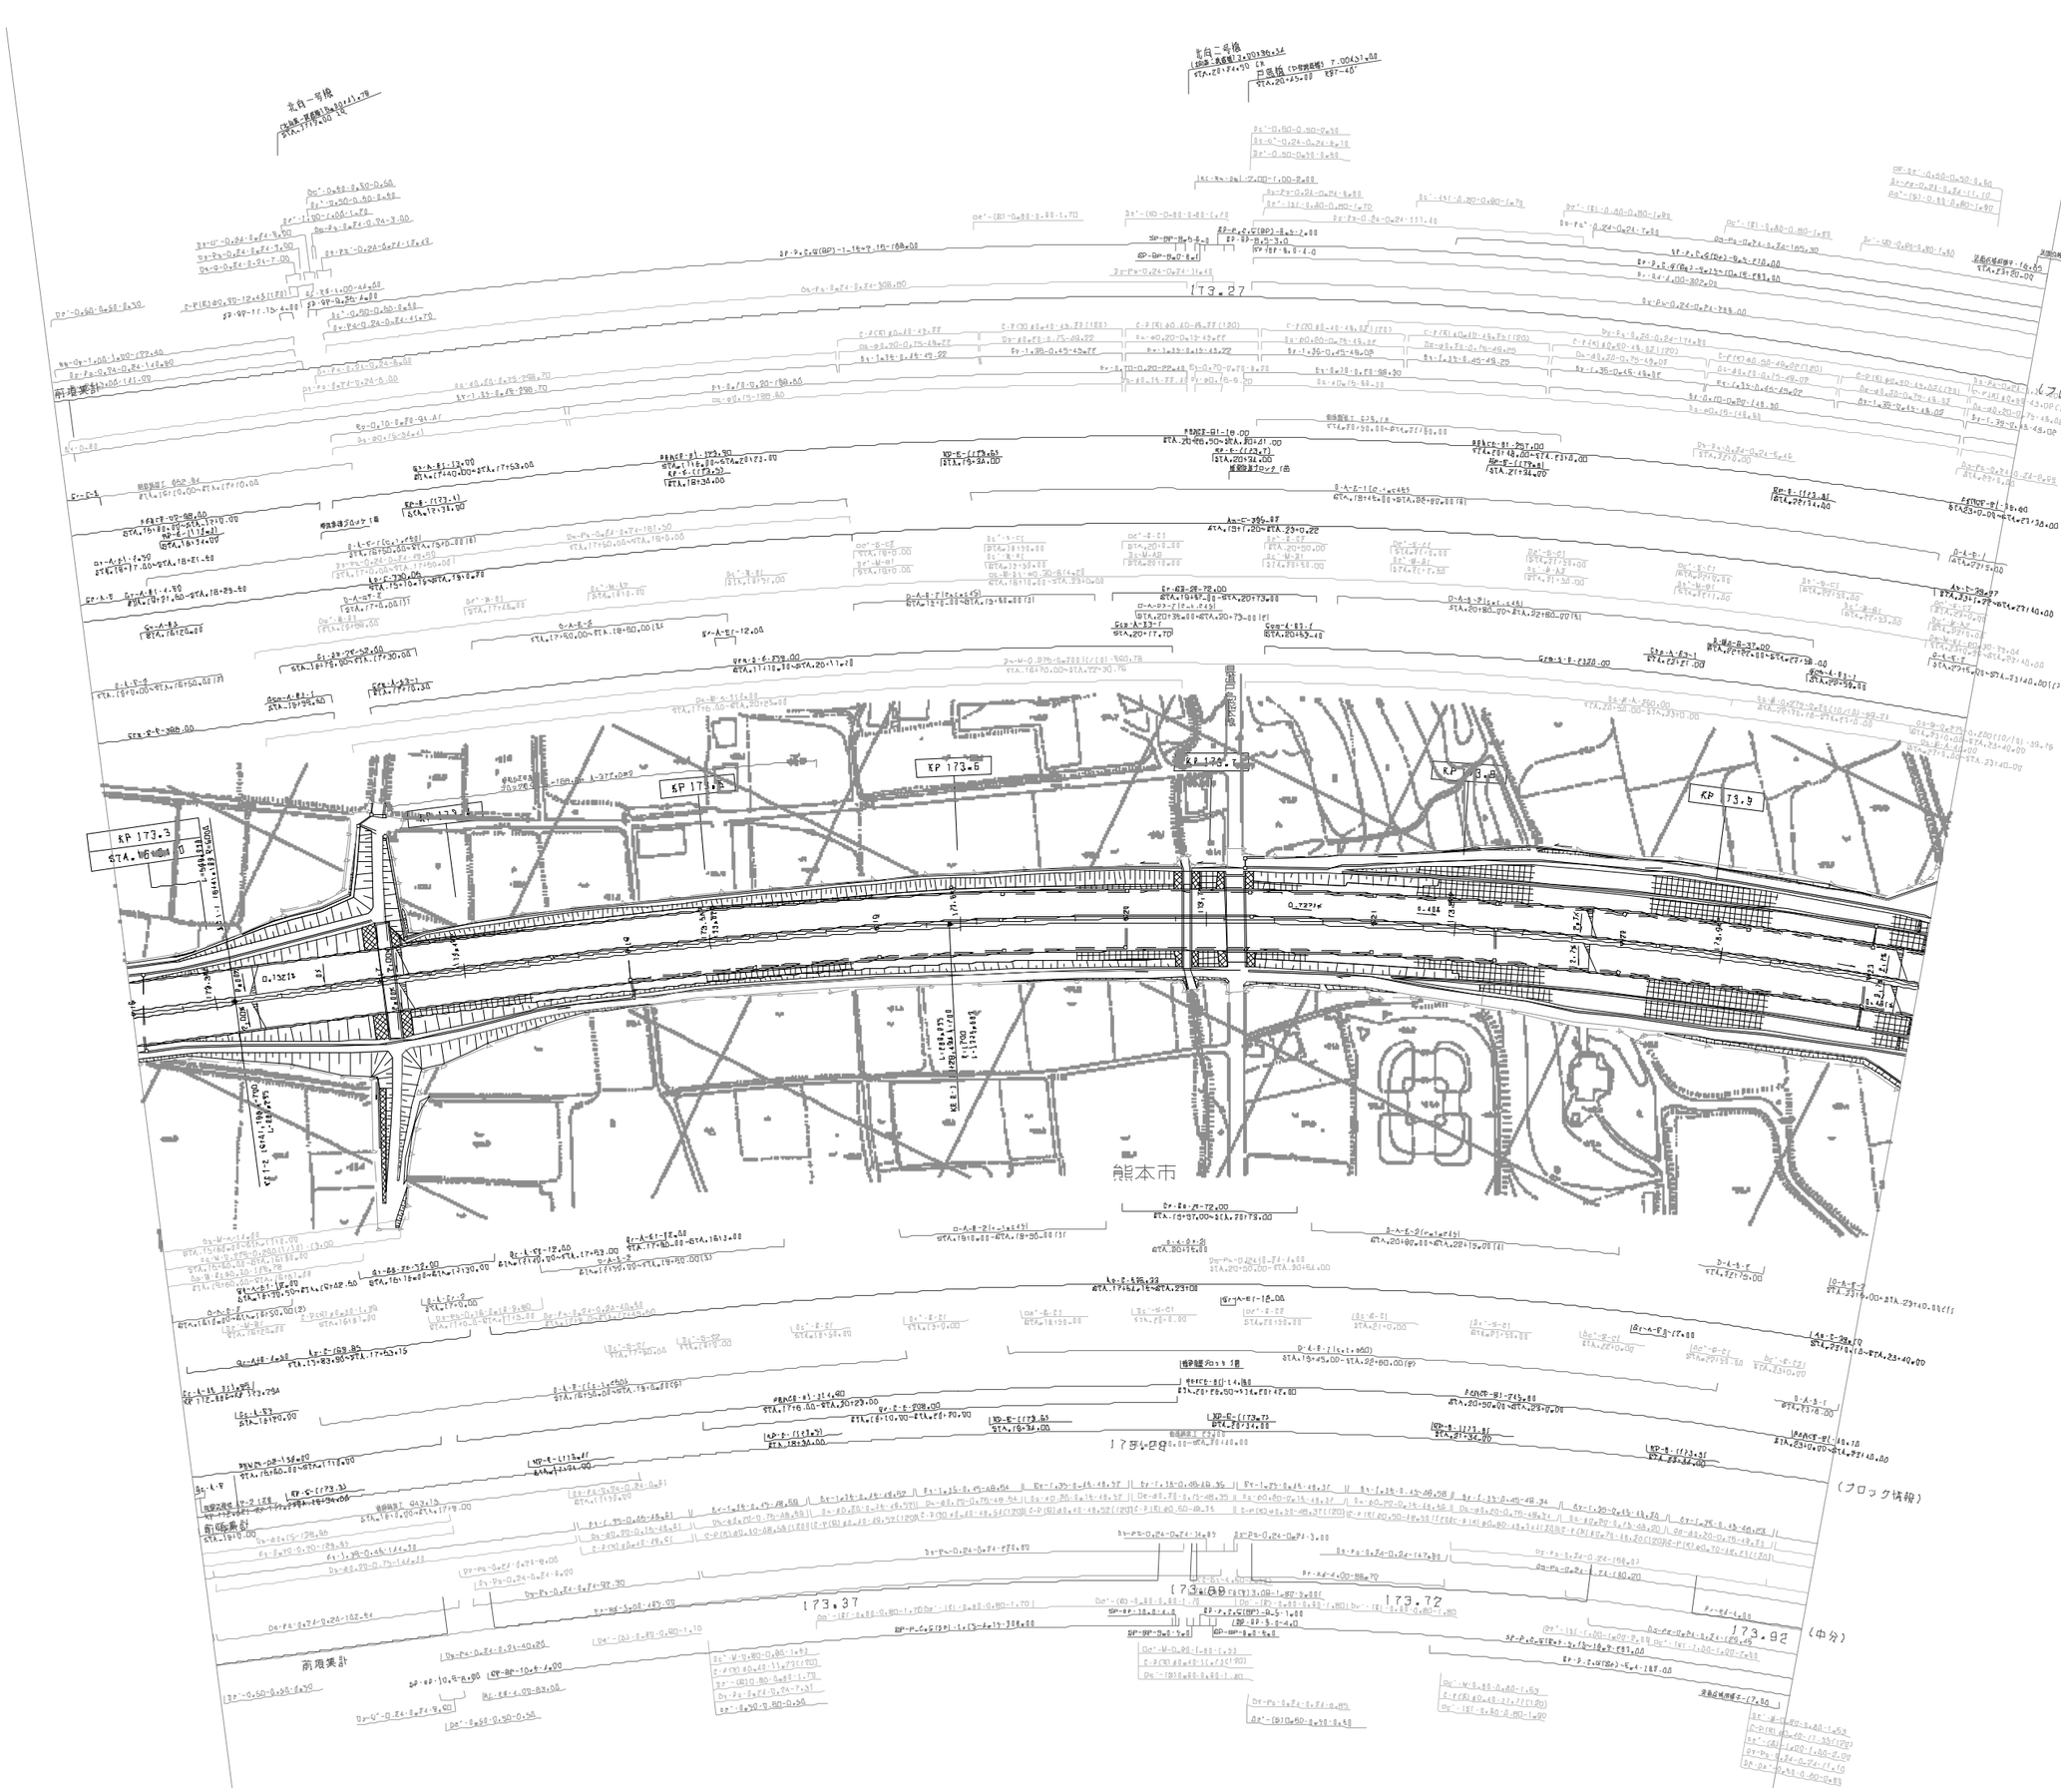

調整年月	摘要
第1回 2005年 6月	
第2回 2019年 7月	

九州縦貫自動車道鹿児島線 九州自動車道（熊本～益城熊本空港）			——
工種	管理用平面図		——
名称	KP.173.266～KP.173.986 STA.16+00～STA.23+20.00	縮尺 1/1000	5 8
西日本高速道路（株） 九州支社			

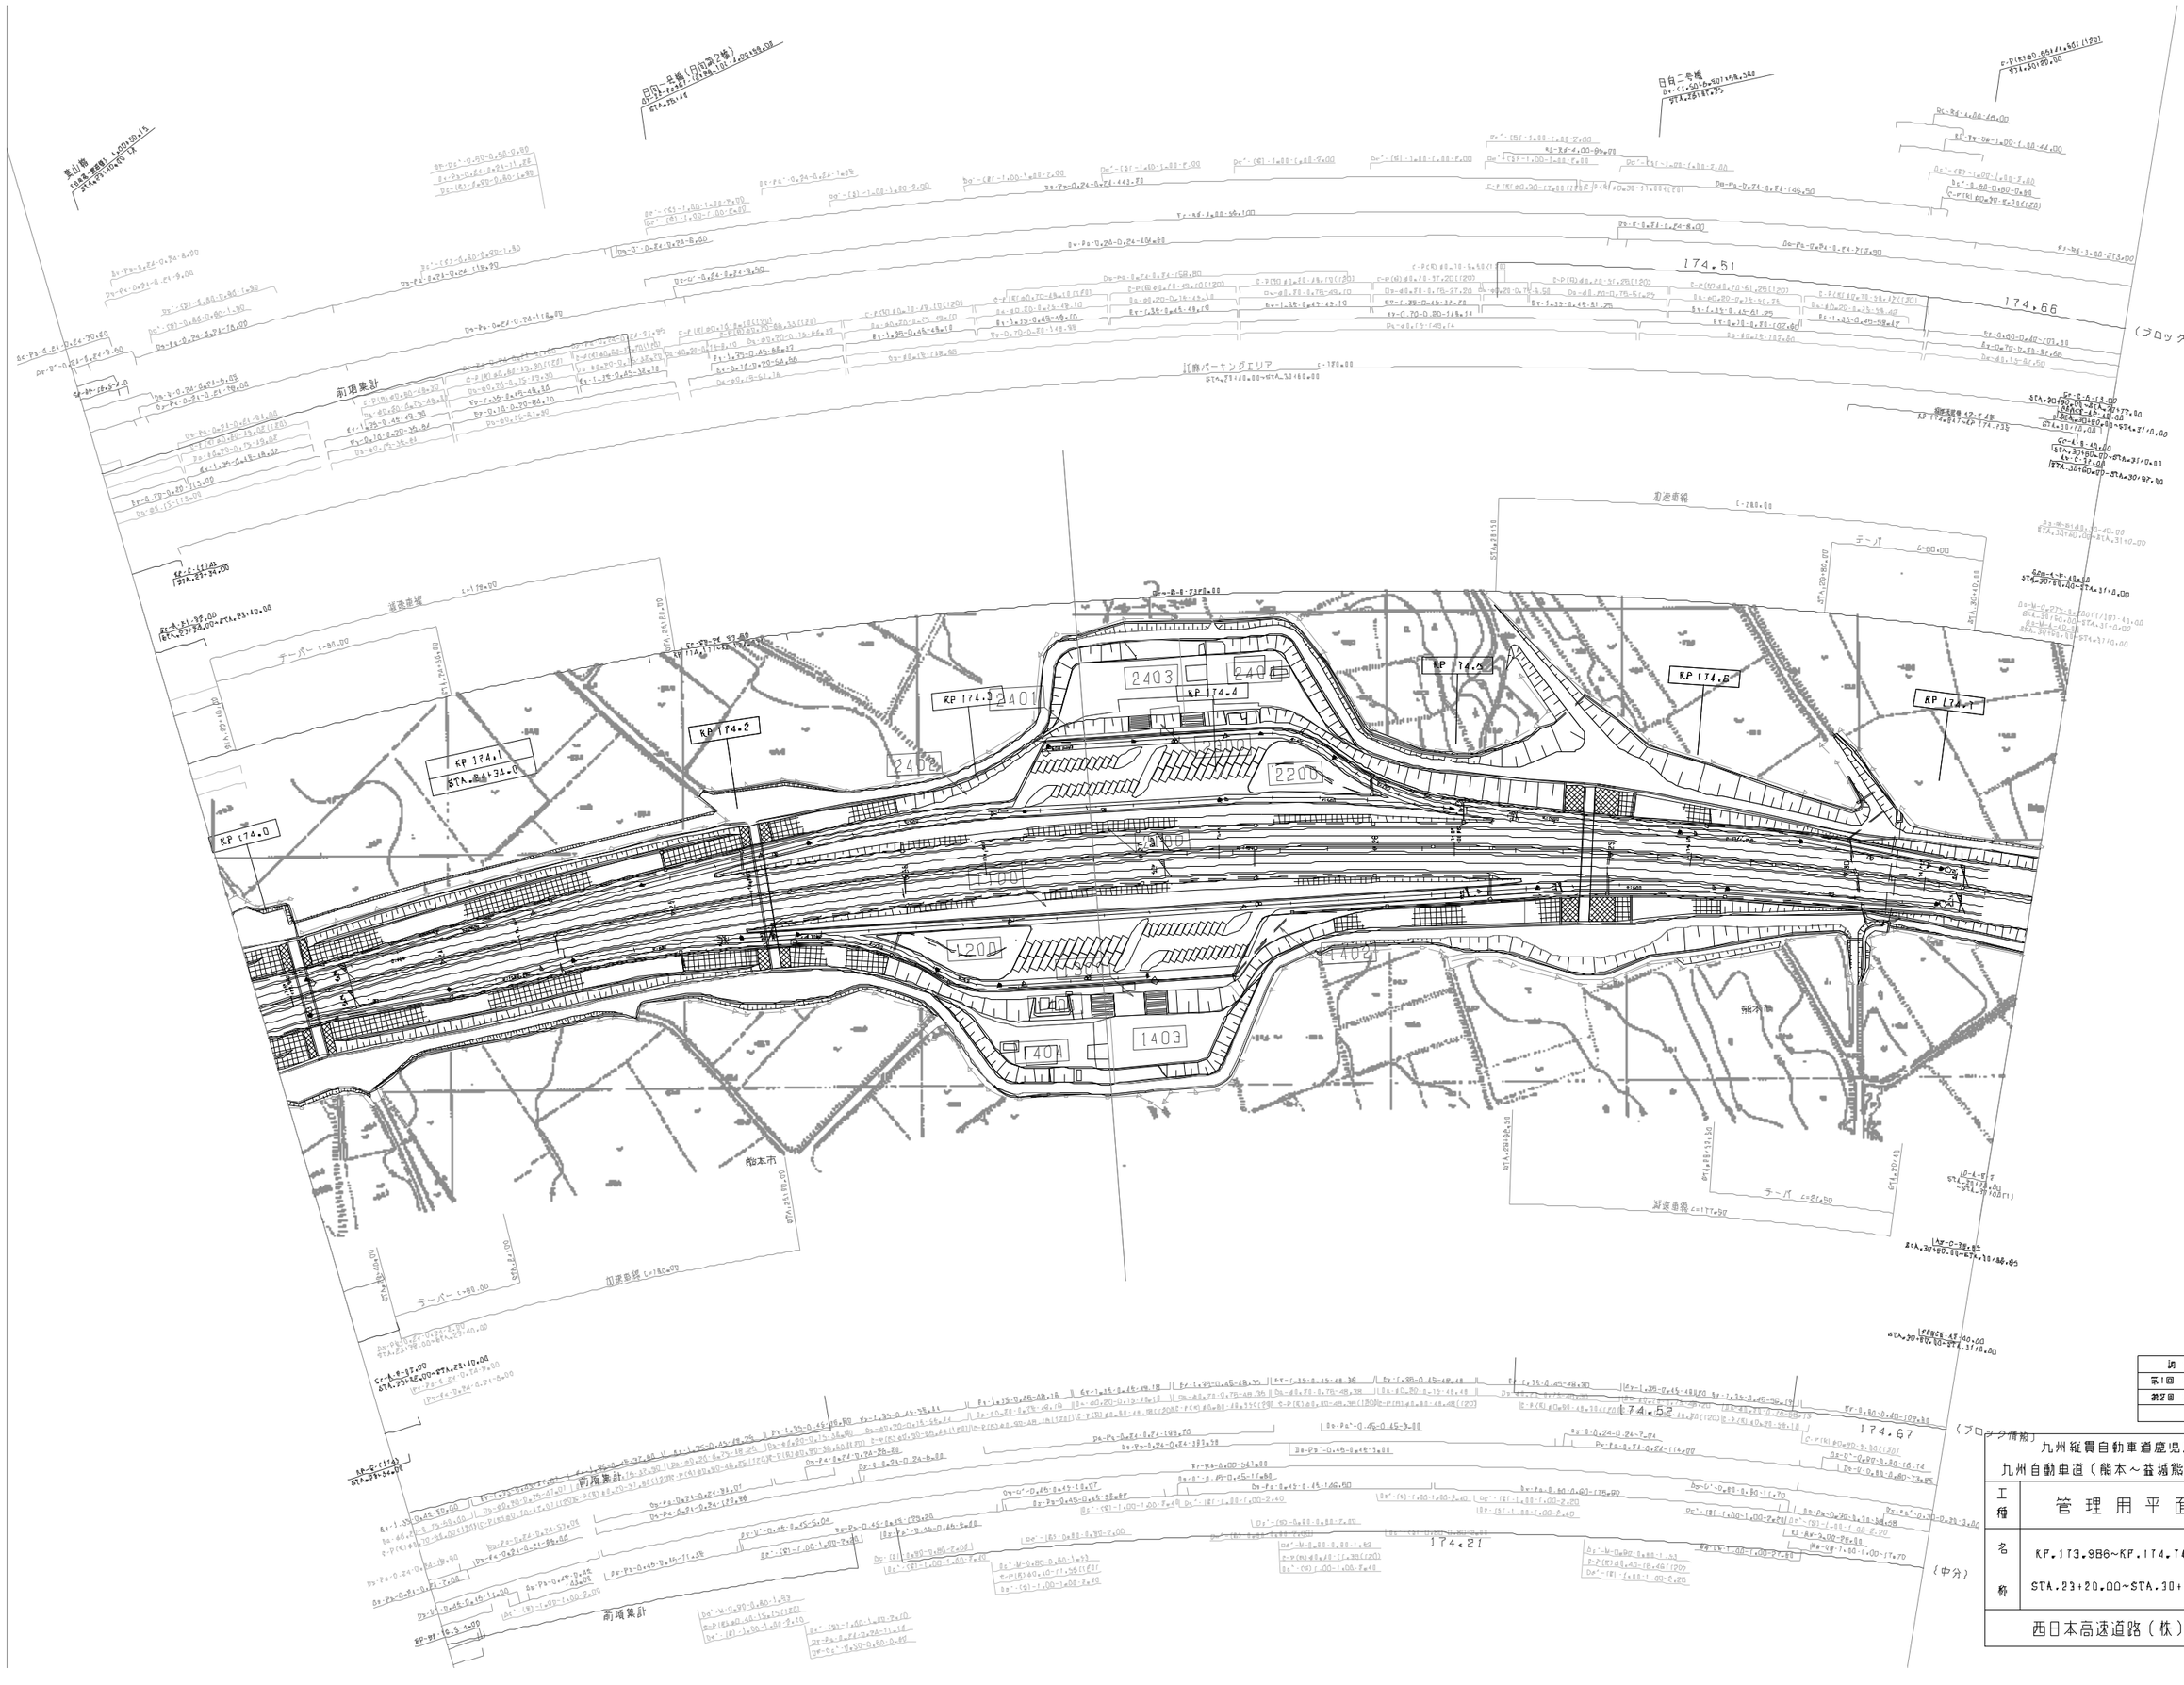

訂 整 年 月	摘 要
第1回 2005年 6月	
第2回 2019年 7月	

	九州縦貫自動車道鹿児島線 九州自動車道（熊本～益城熊本空港）		——
工種	管 理 用 平 面 図		——
名称	KP.173.986~KP.174.746 STA.23+20.00~STA.30+80	縮尺 1/1000	6 8
西日本高速道路（株） 九州支社			

九州縦貫自動車道鹿児島線
九州自動車道（船本～益城船本空港）

工種	管理用平面図		
名称	KP.174.746~KP.175.66 STA.30+80~STA.40+00	縮尺 1/1000	7 8

西日本高速道路（株）　九州支社

適要年月	摘要
第1回 2005年 6月	
第2回 2019年 7月	ブロック情報

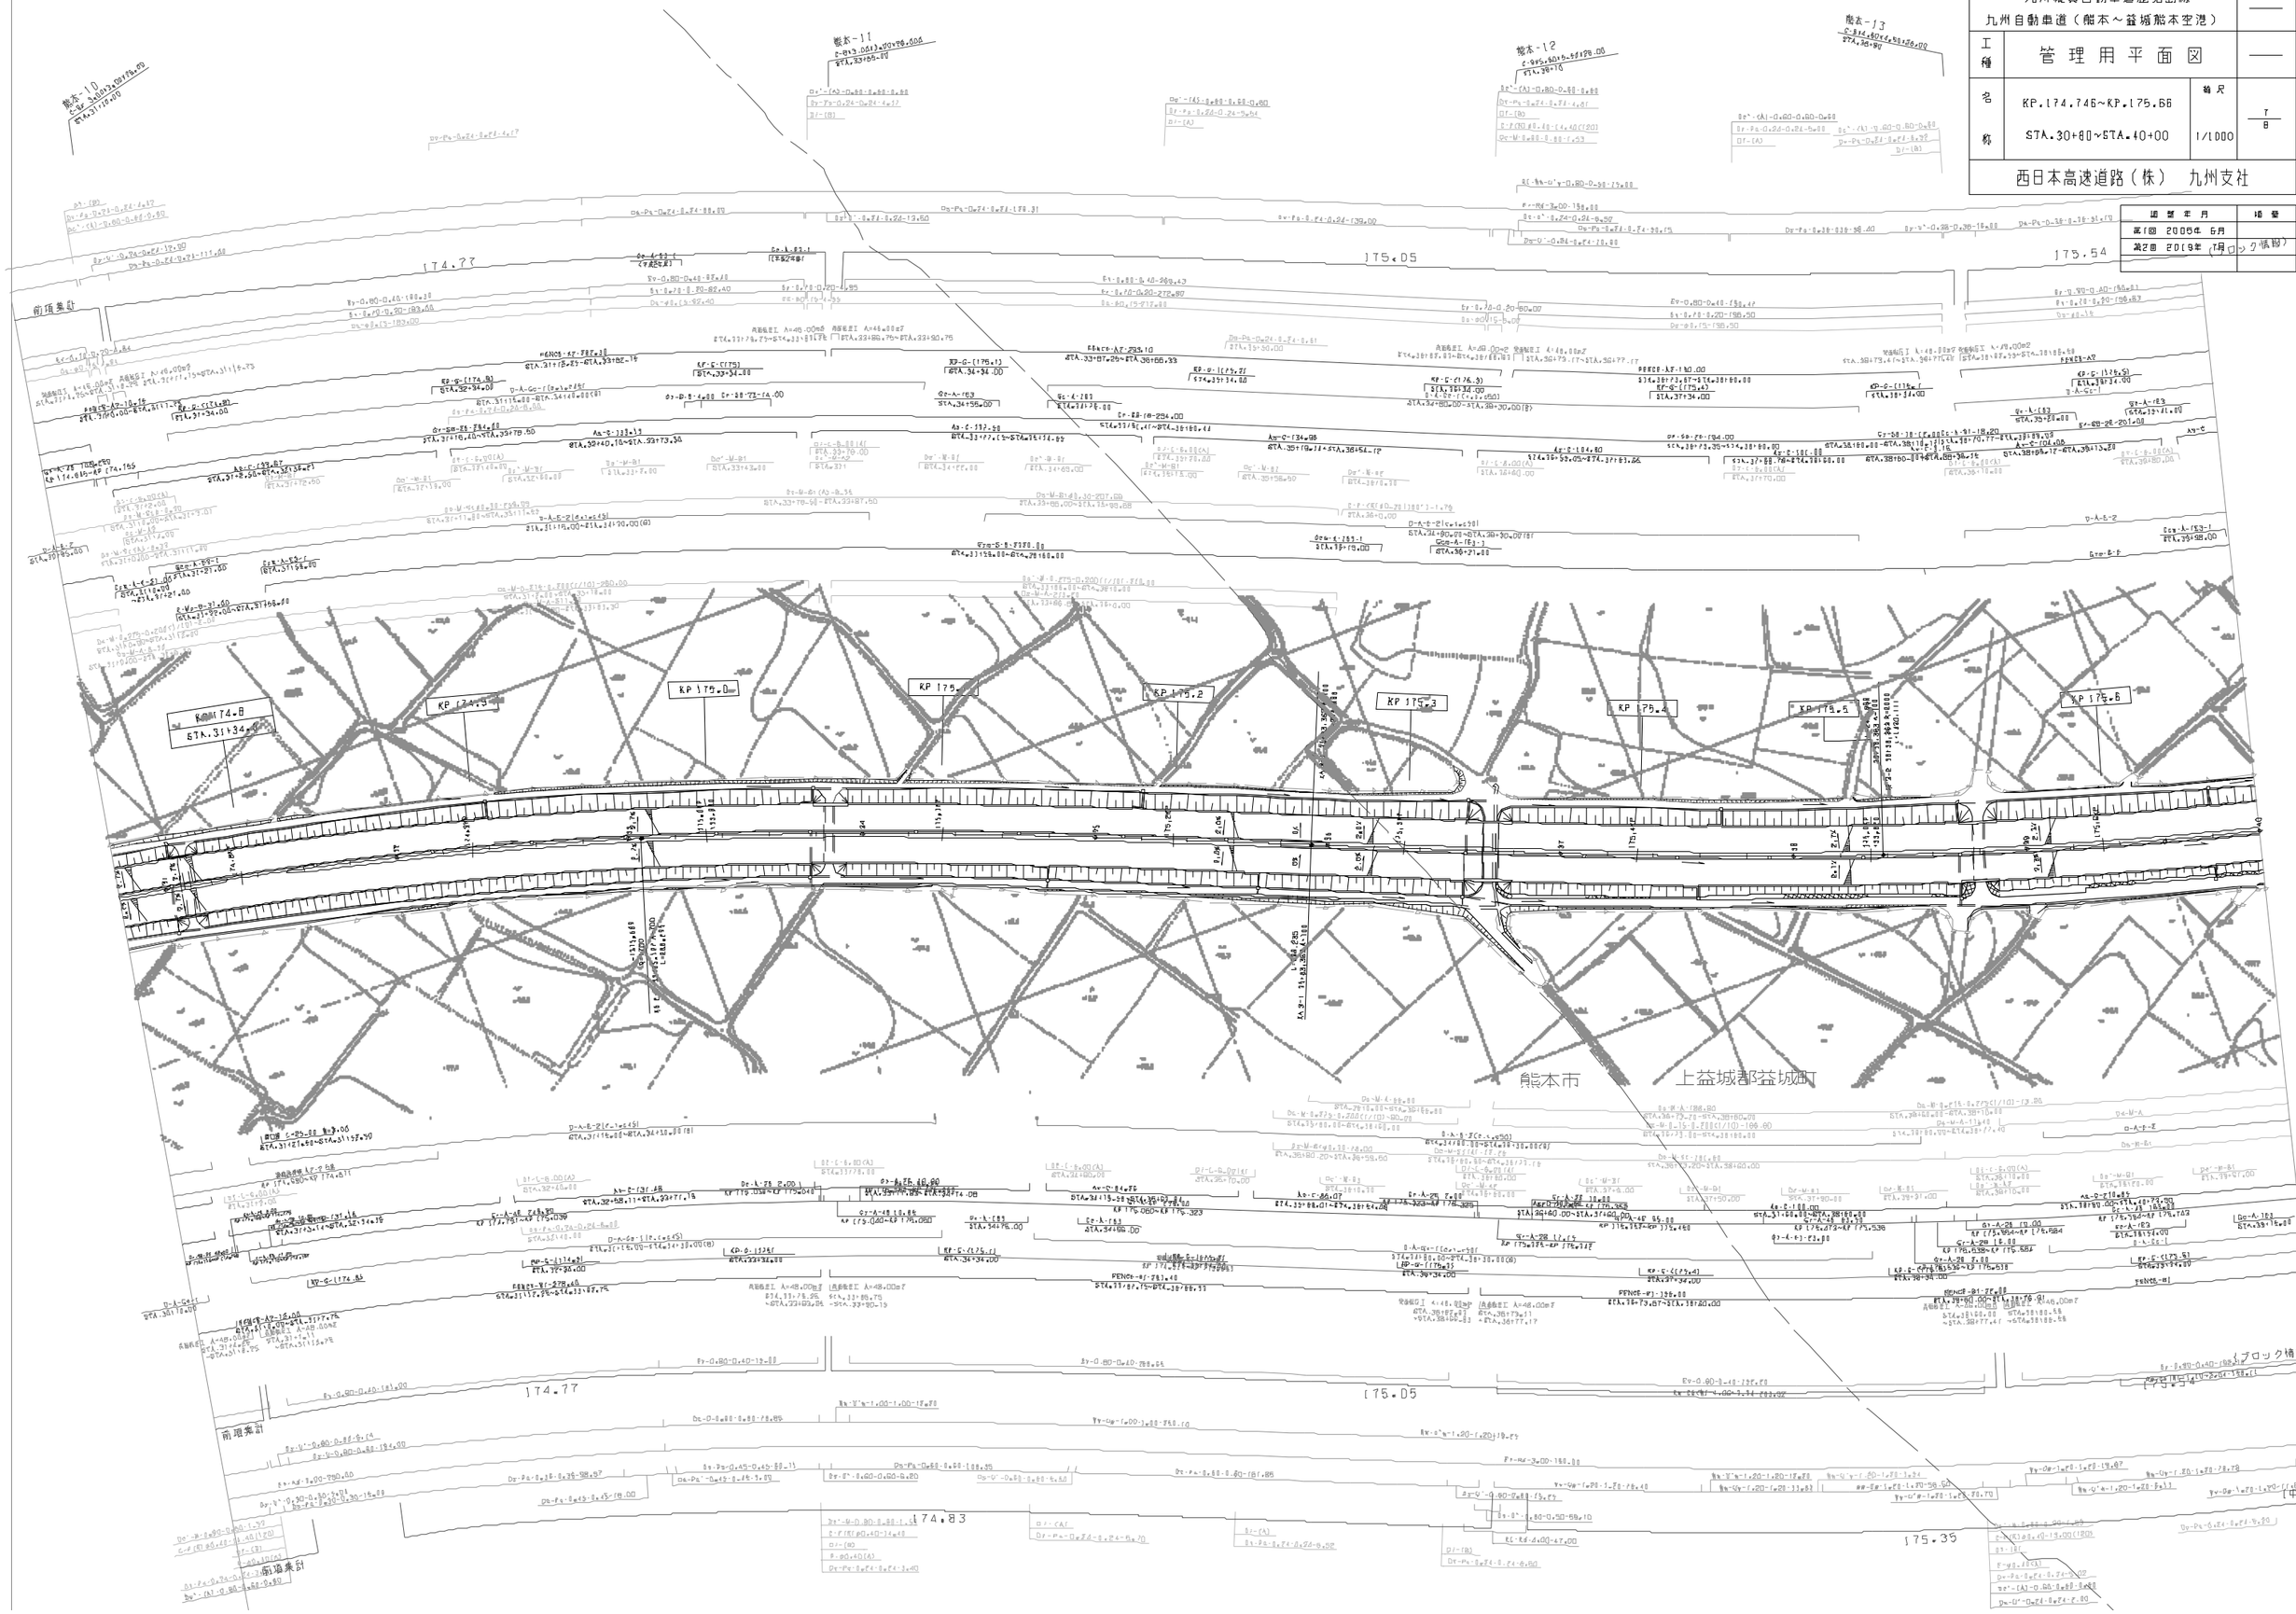

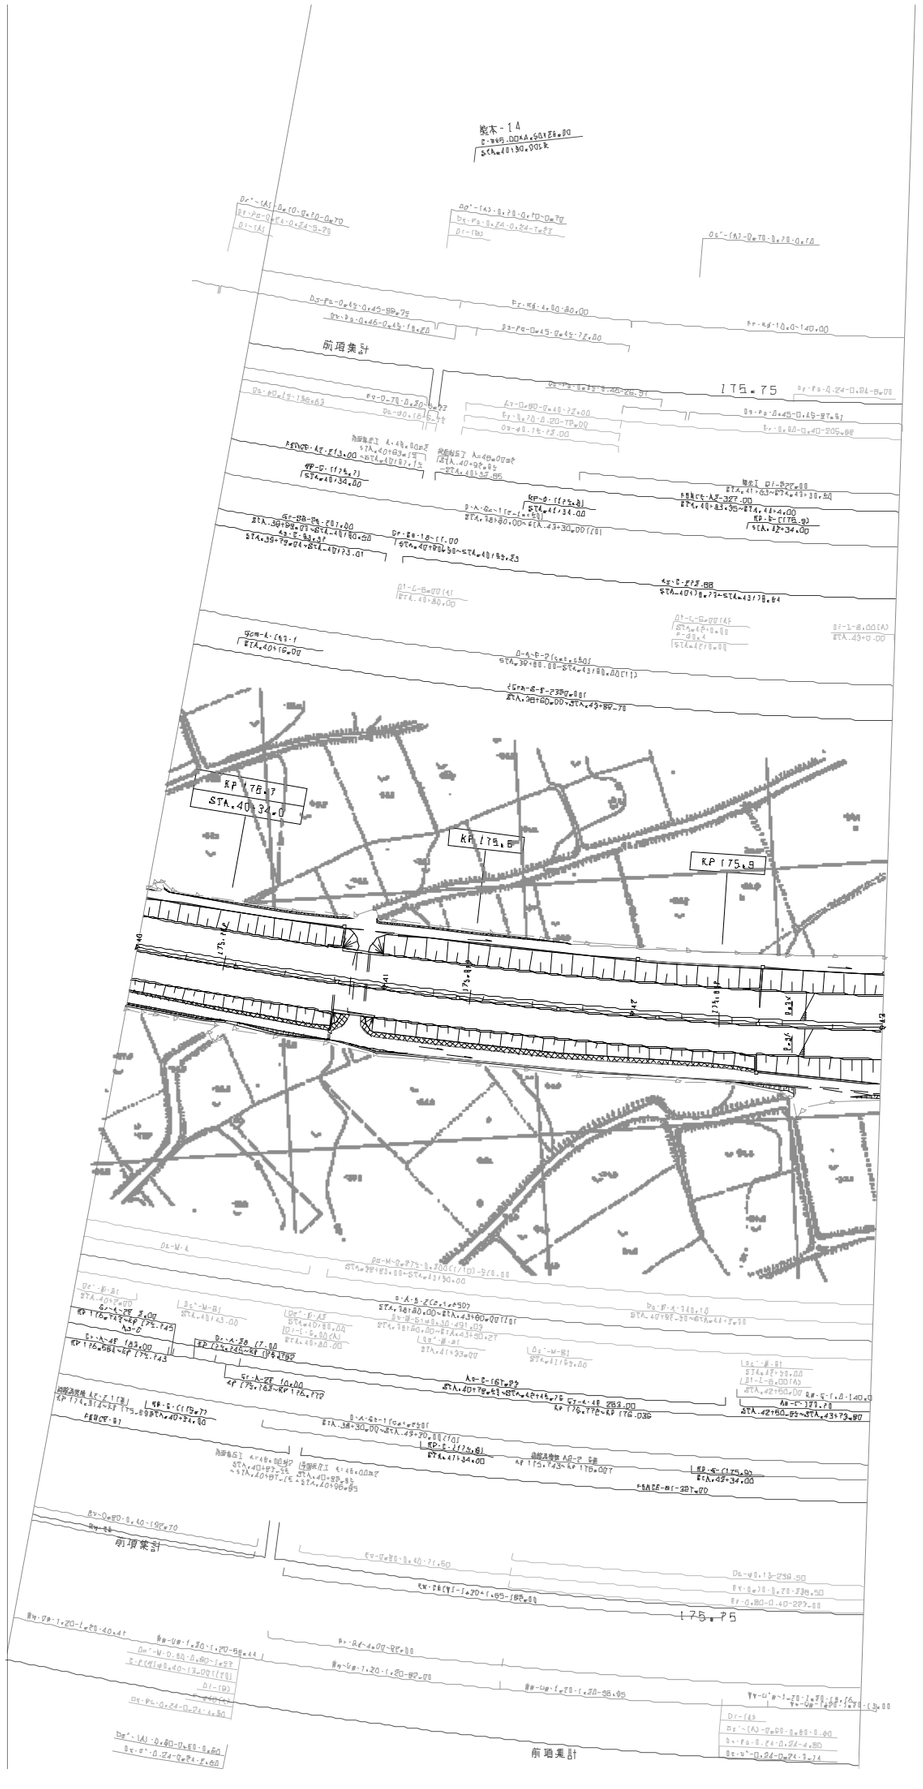

九州縦貫自動車道鹿児島線 九州自動車道（船本～益城船本空港）			
工種	管理用平面図		
名称	KP 175.666~KP 175.956 STA.40+00~STA.43+00	縮尺 1/1000	8 8
西日本高速道路（株）　九州支社			

調整年月	備考
第1回 2005年 6月	
第2回 2019年 7月	

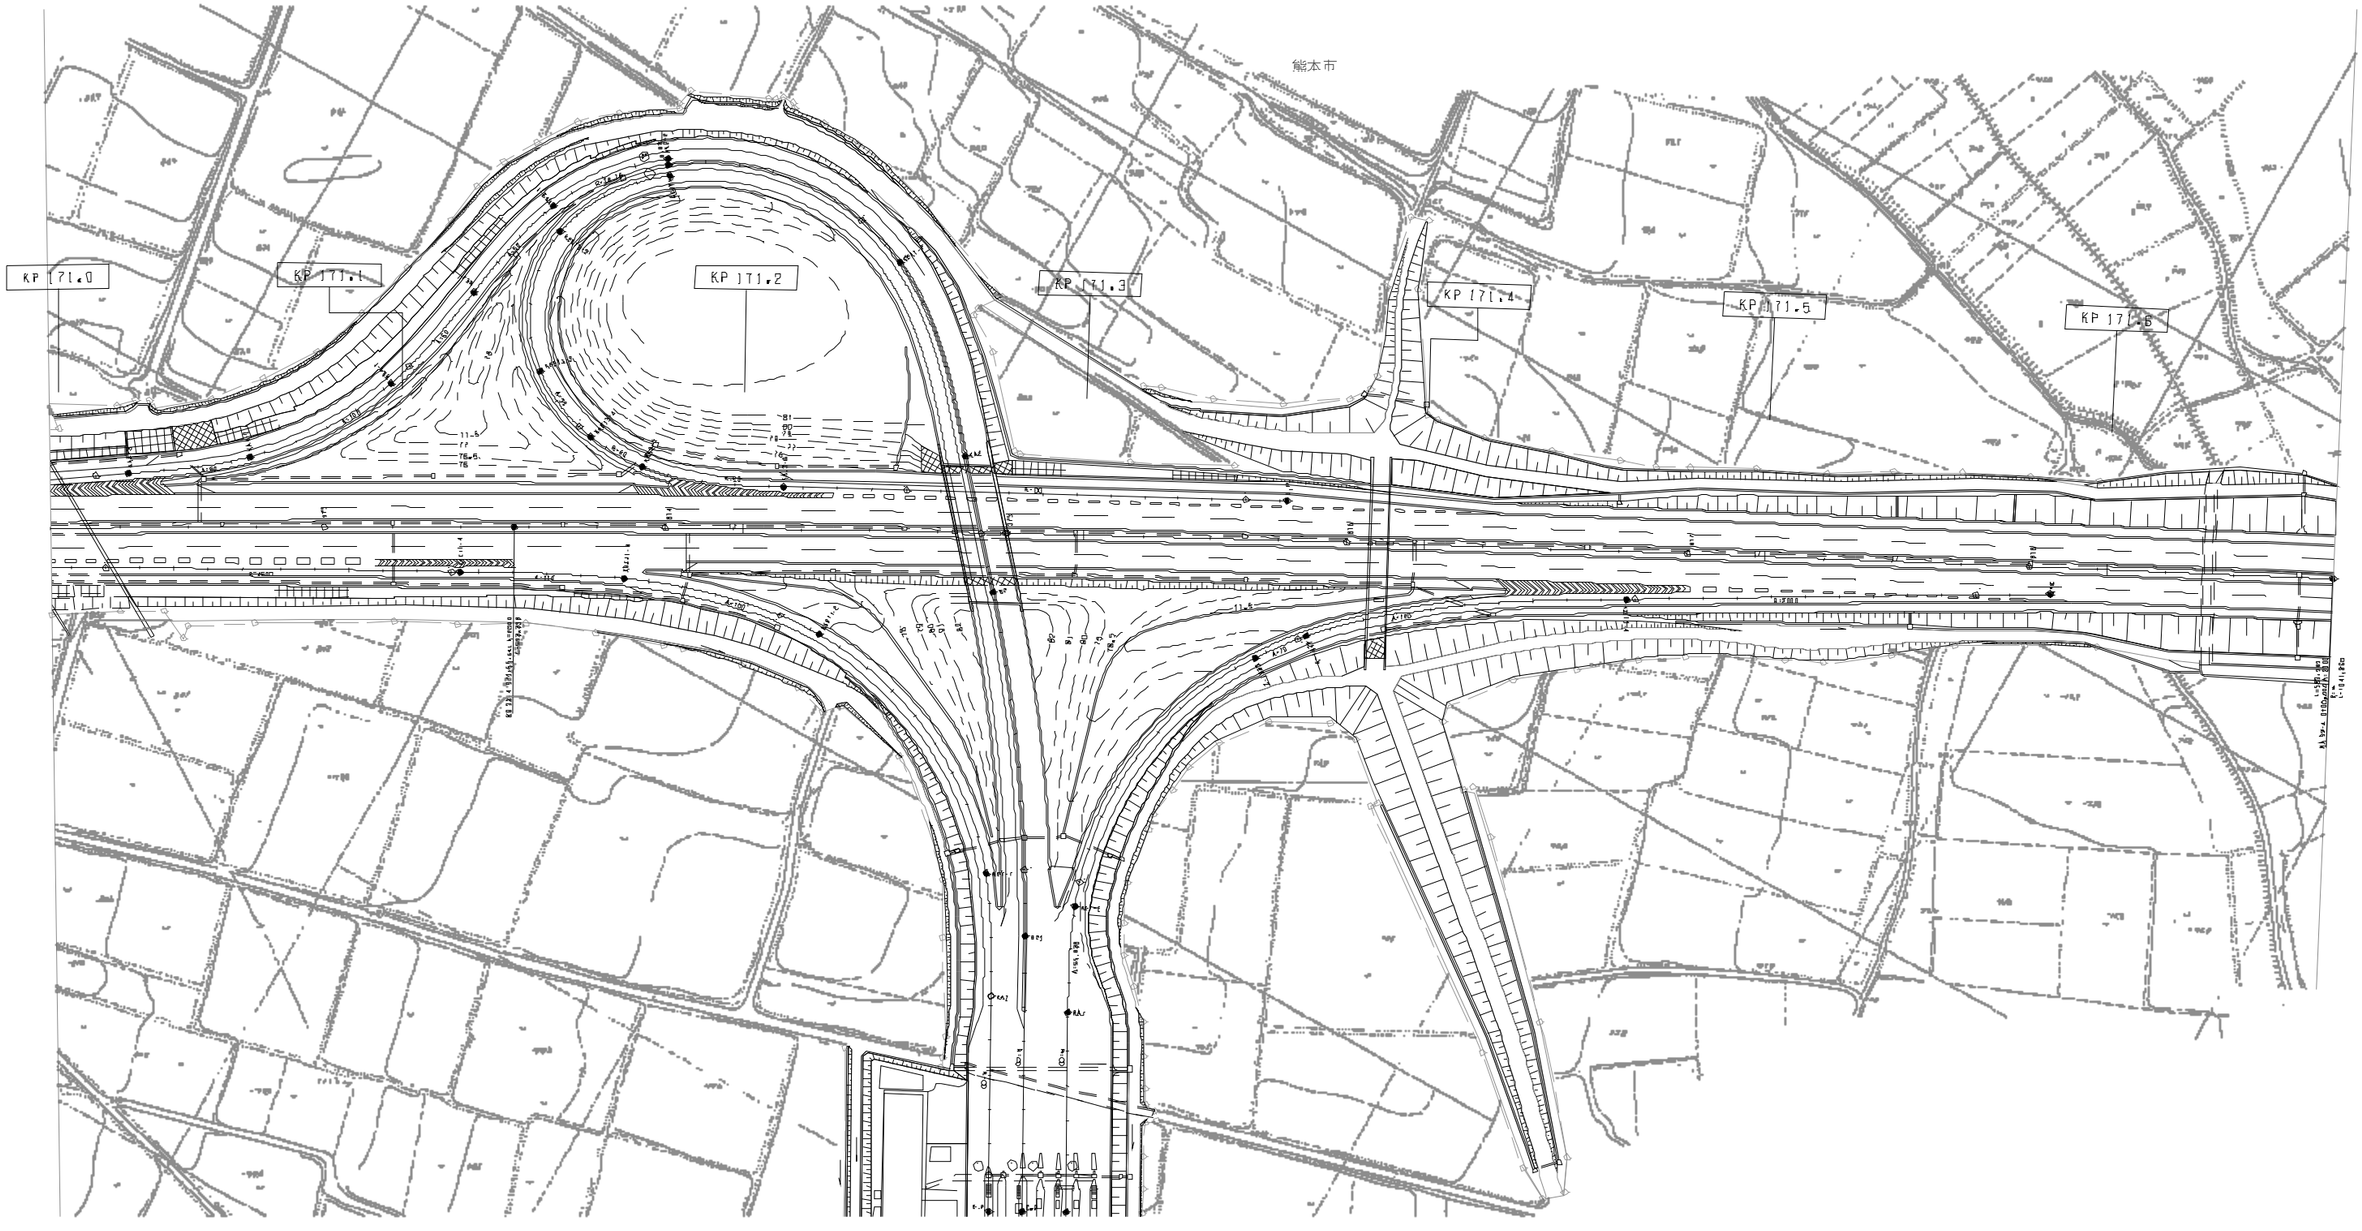
熊本市
KP 171.0
KP 171.1
KP 171.2
KP 171.3
KP 171.4
KP 171.5
KP 171.6

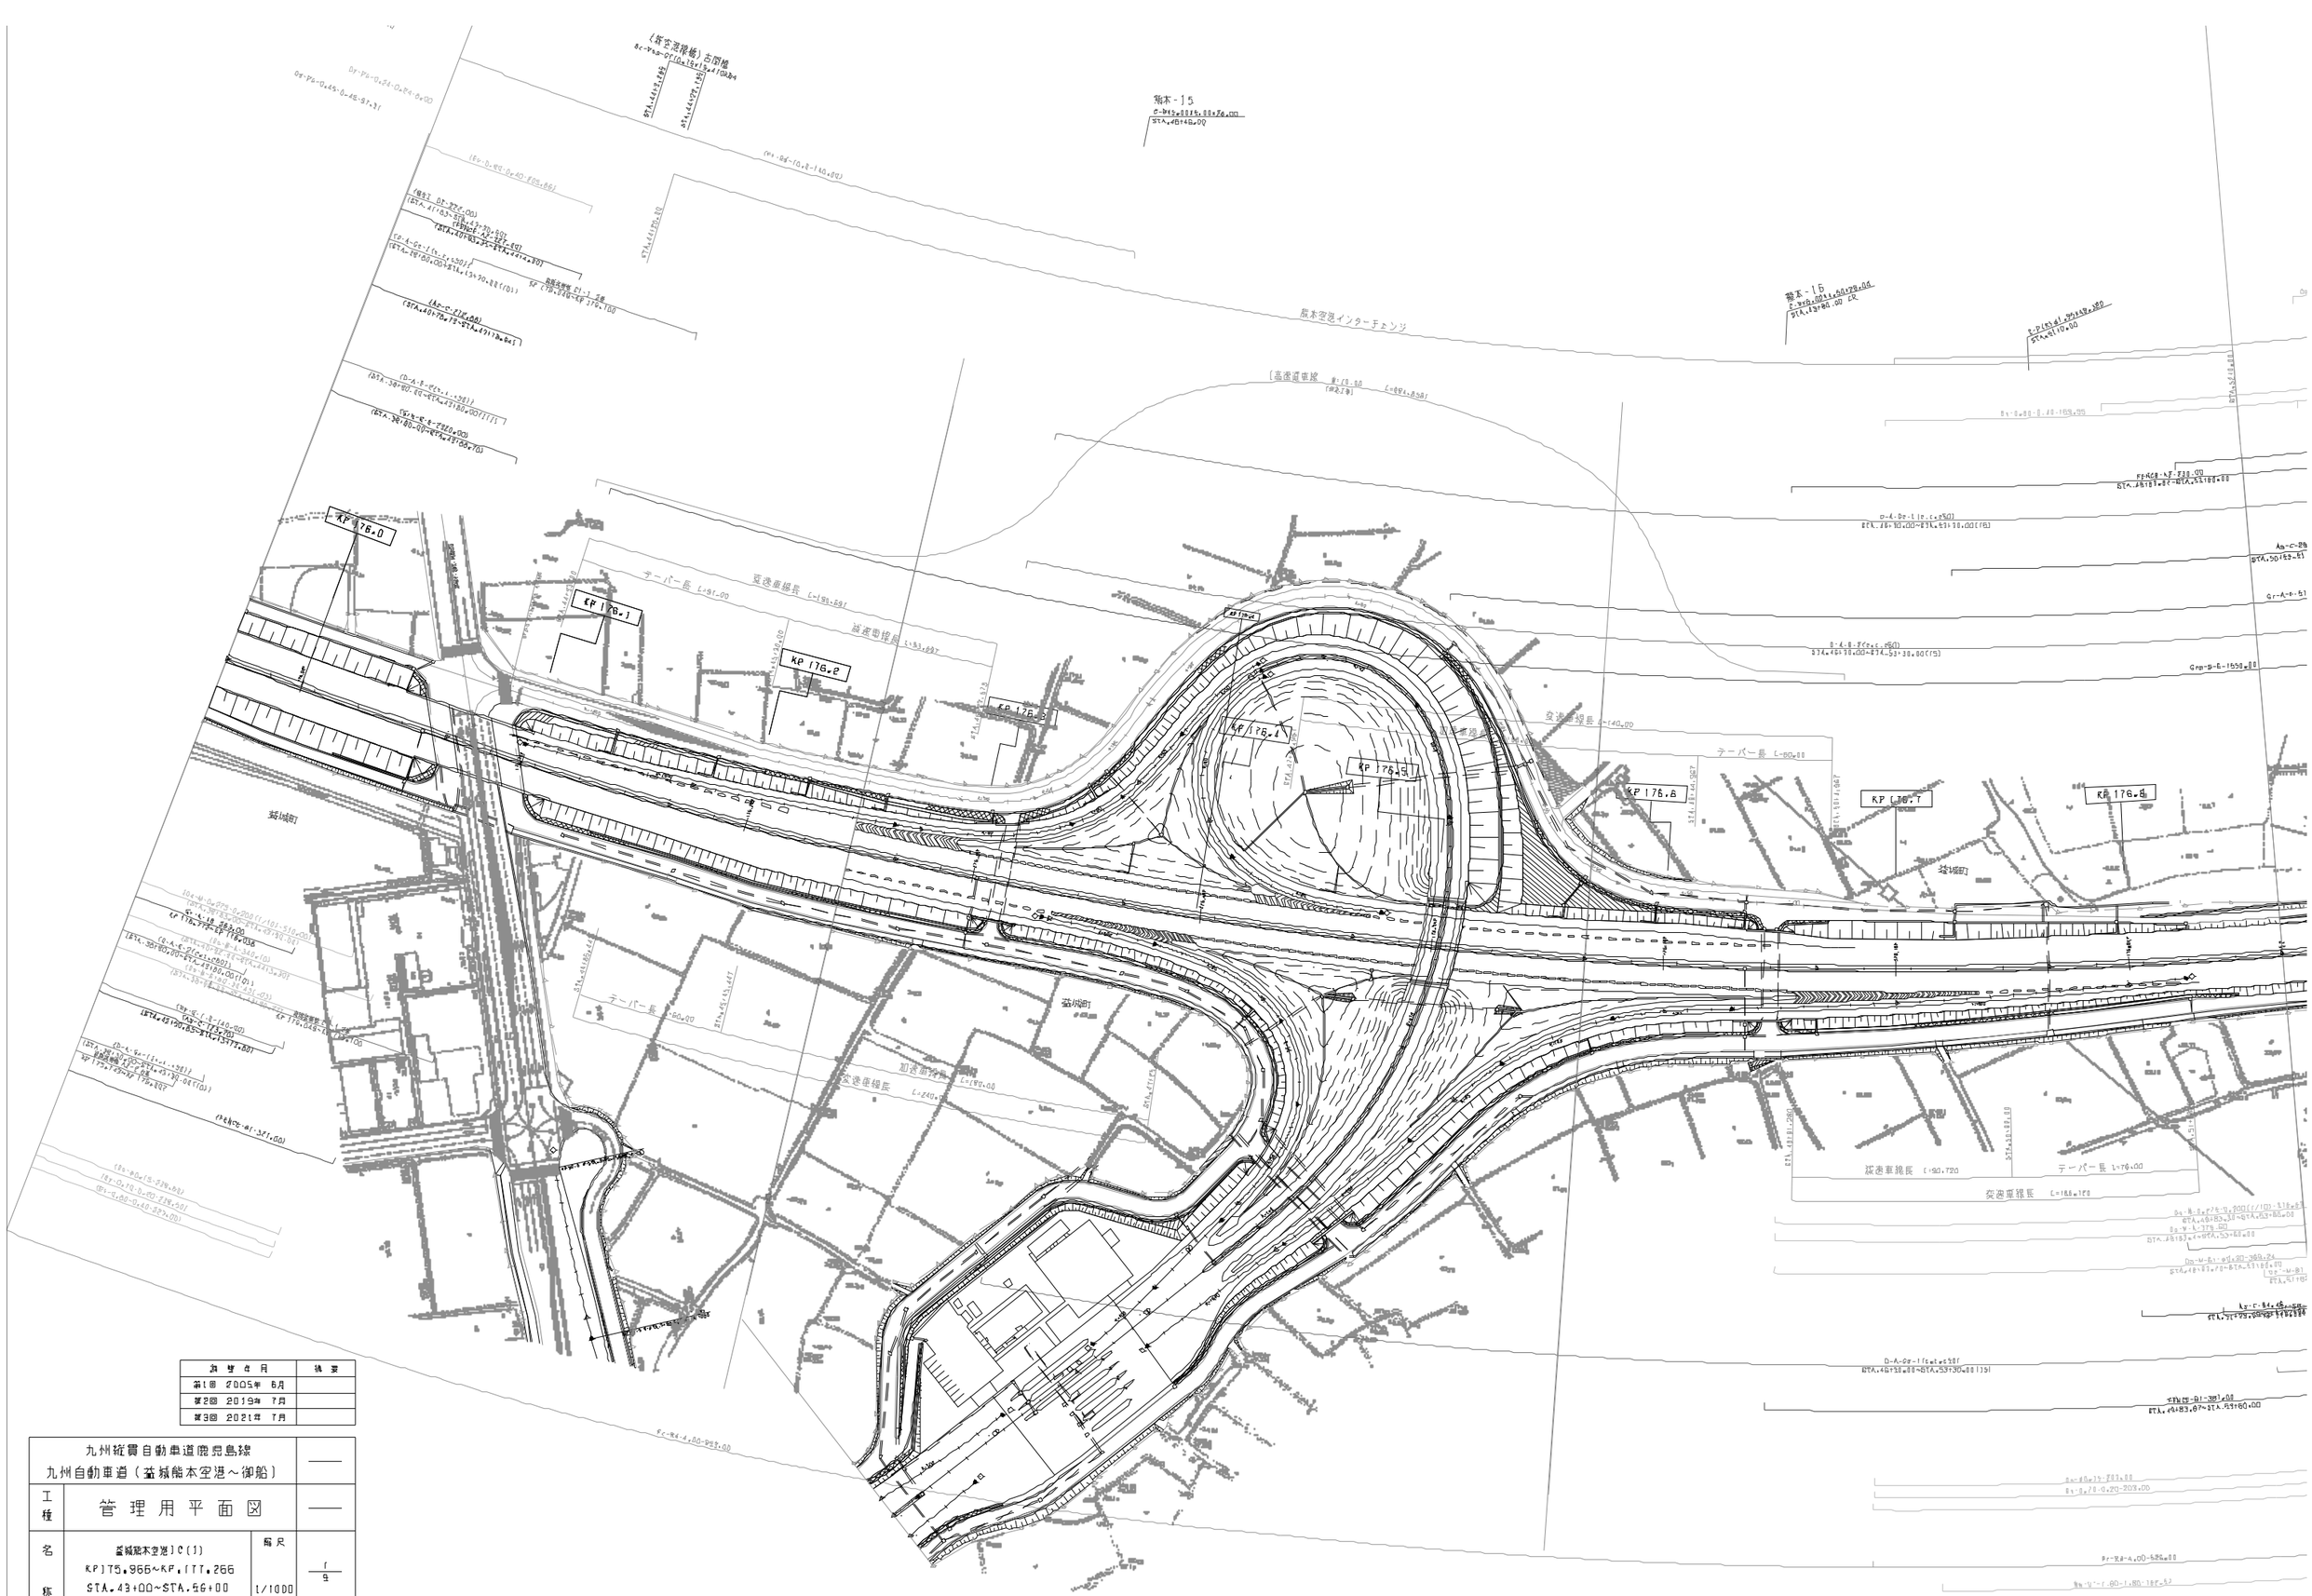
KP 176.0
KP 176.1
KP 176.2
KP 176.3
KP 176.4
KP 176.5
KP 176.6
KP 176.7
KP 176.8
盛域町
盛域町
盛域町

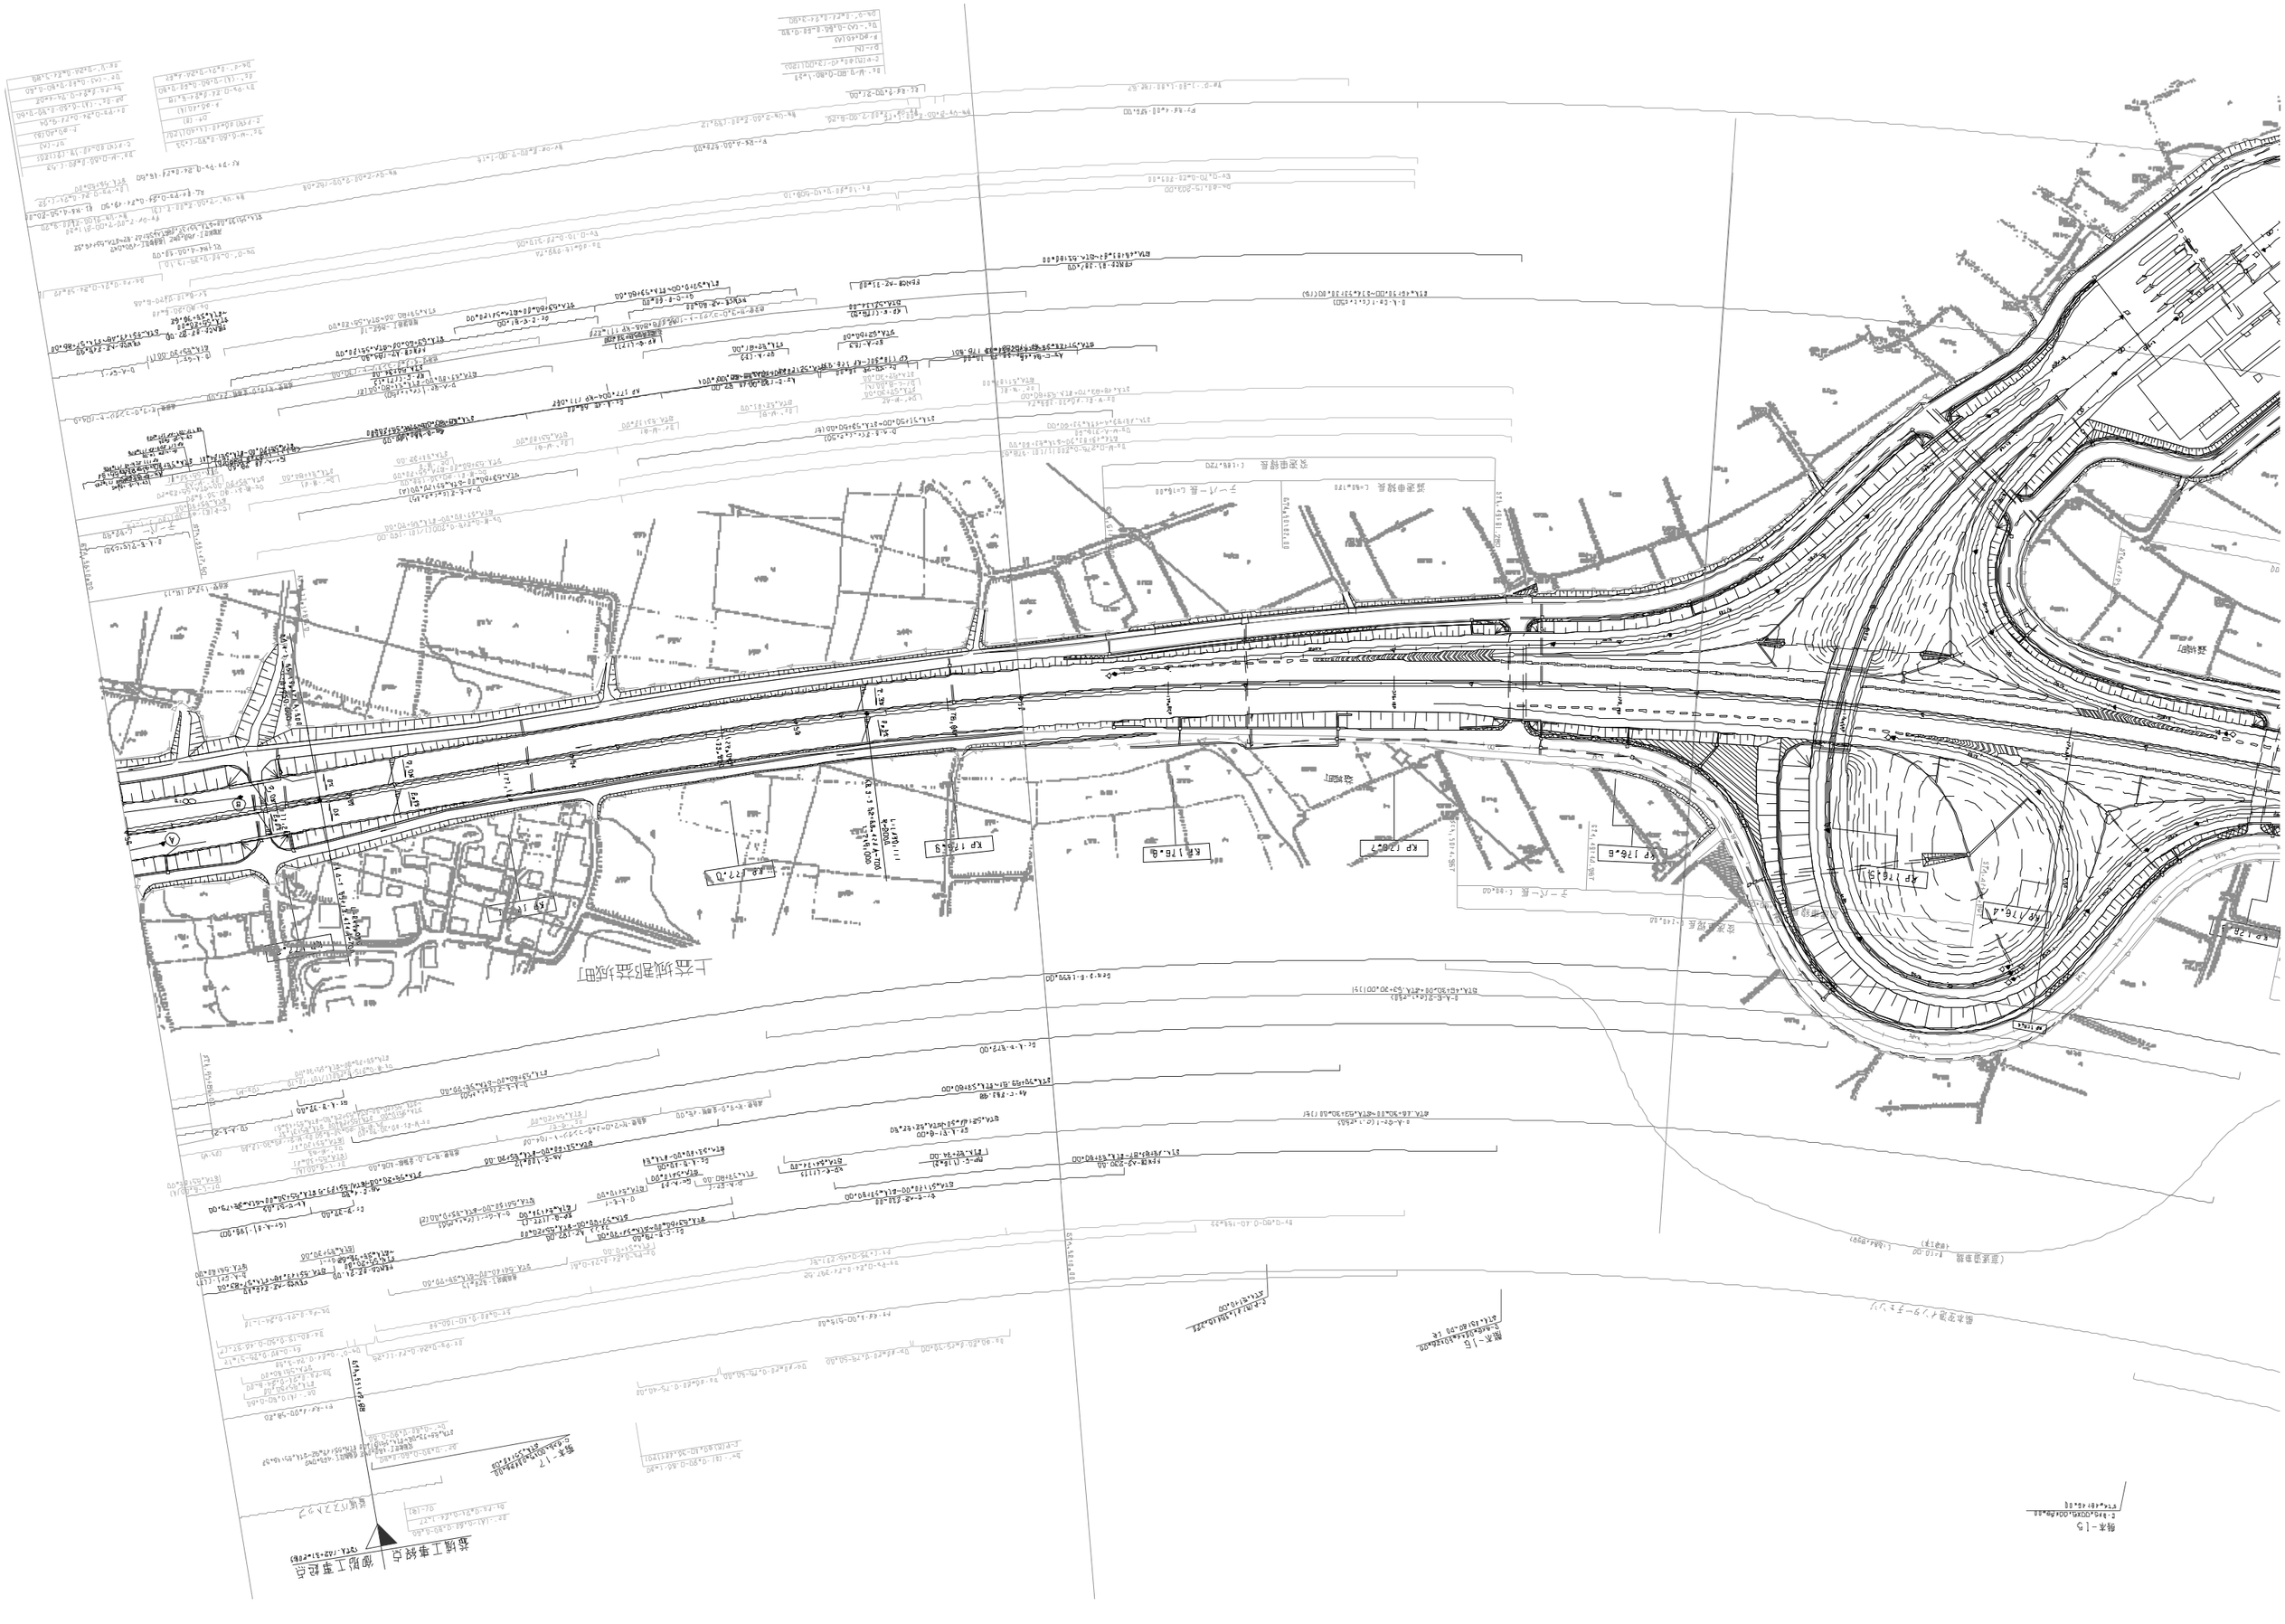
KP 176.4
KP 176.8
KP 176.5
上志城郡役益城町
橋長-15
橋長-17
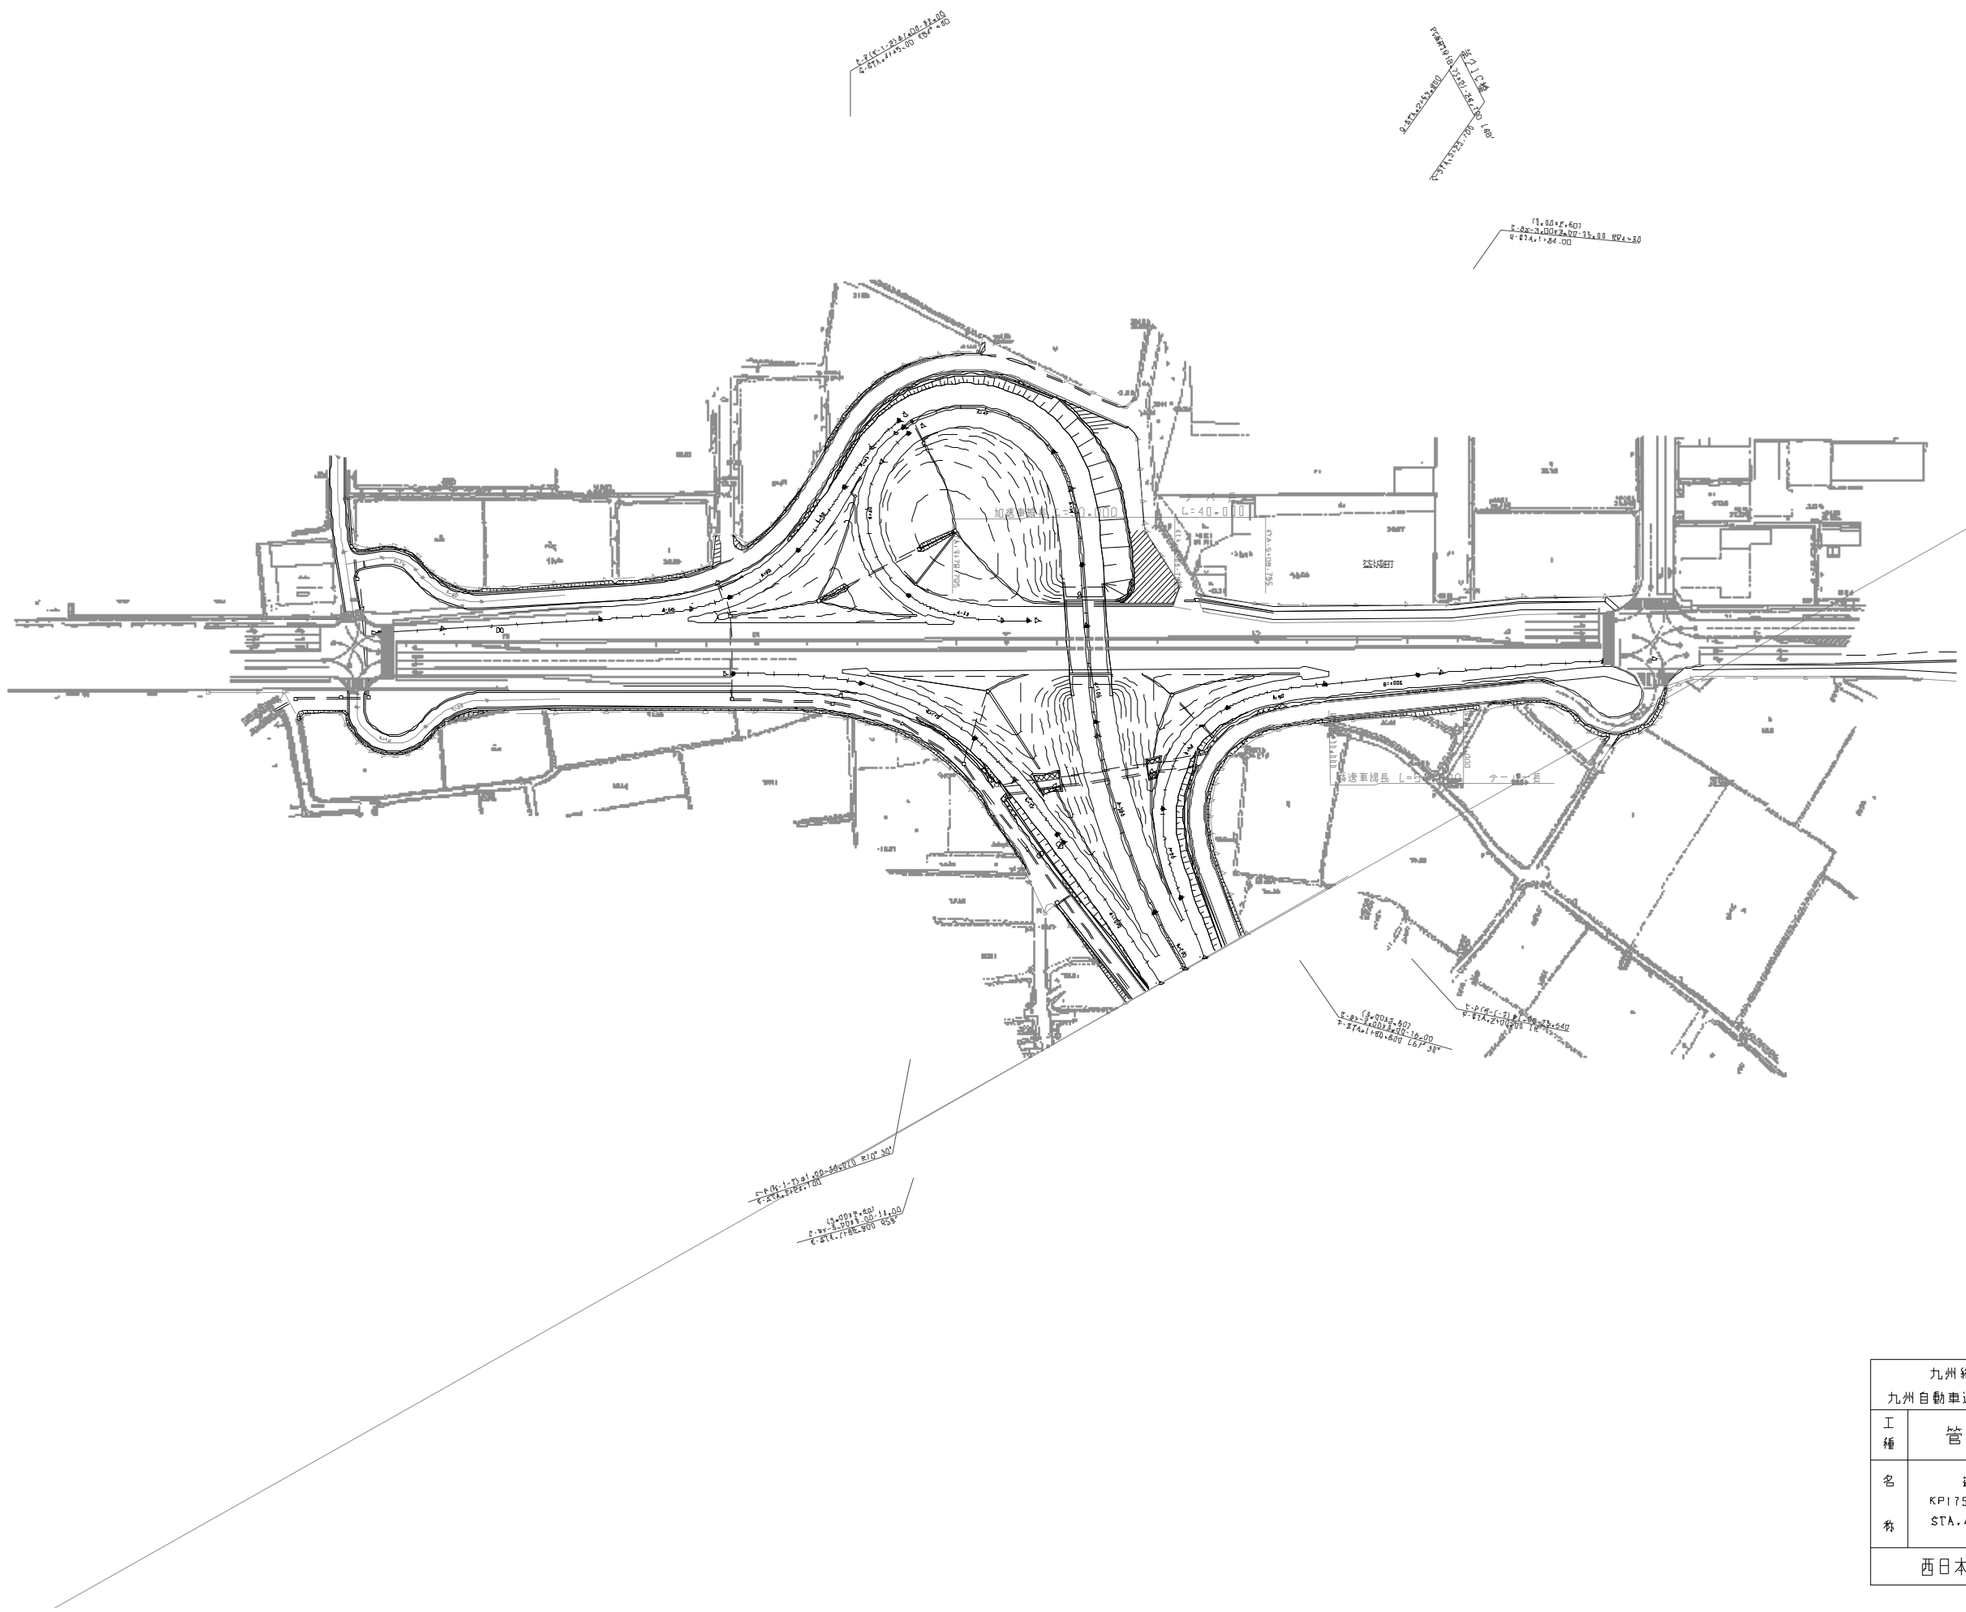

訂 整 年 月	概 要
第1回 2006年 6月	

九州縦貫自動車道鹿児島線 九州自動車道（益城熊本空港～御船）			——
工種	管 理 用 平 面 図		——
名称	益城熊本空港IC(2) KP175.966~KP.177.266 STA.43+00~STA.56+00	縮尺 1/1000	2 9
西日本高速道路（株） 九州支社			

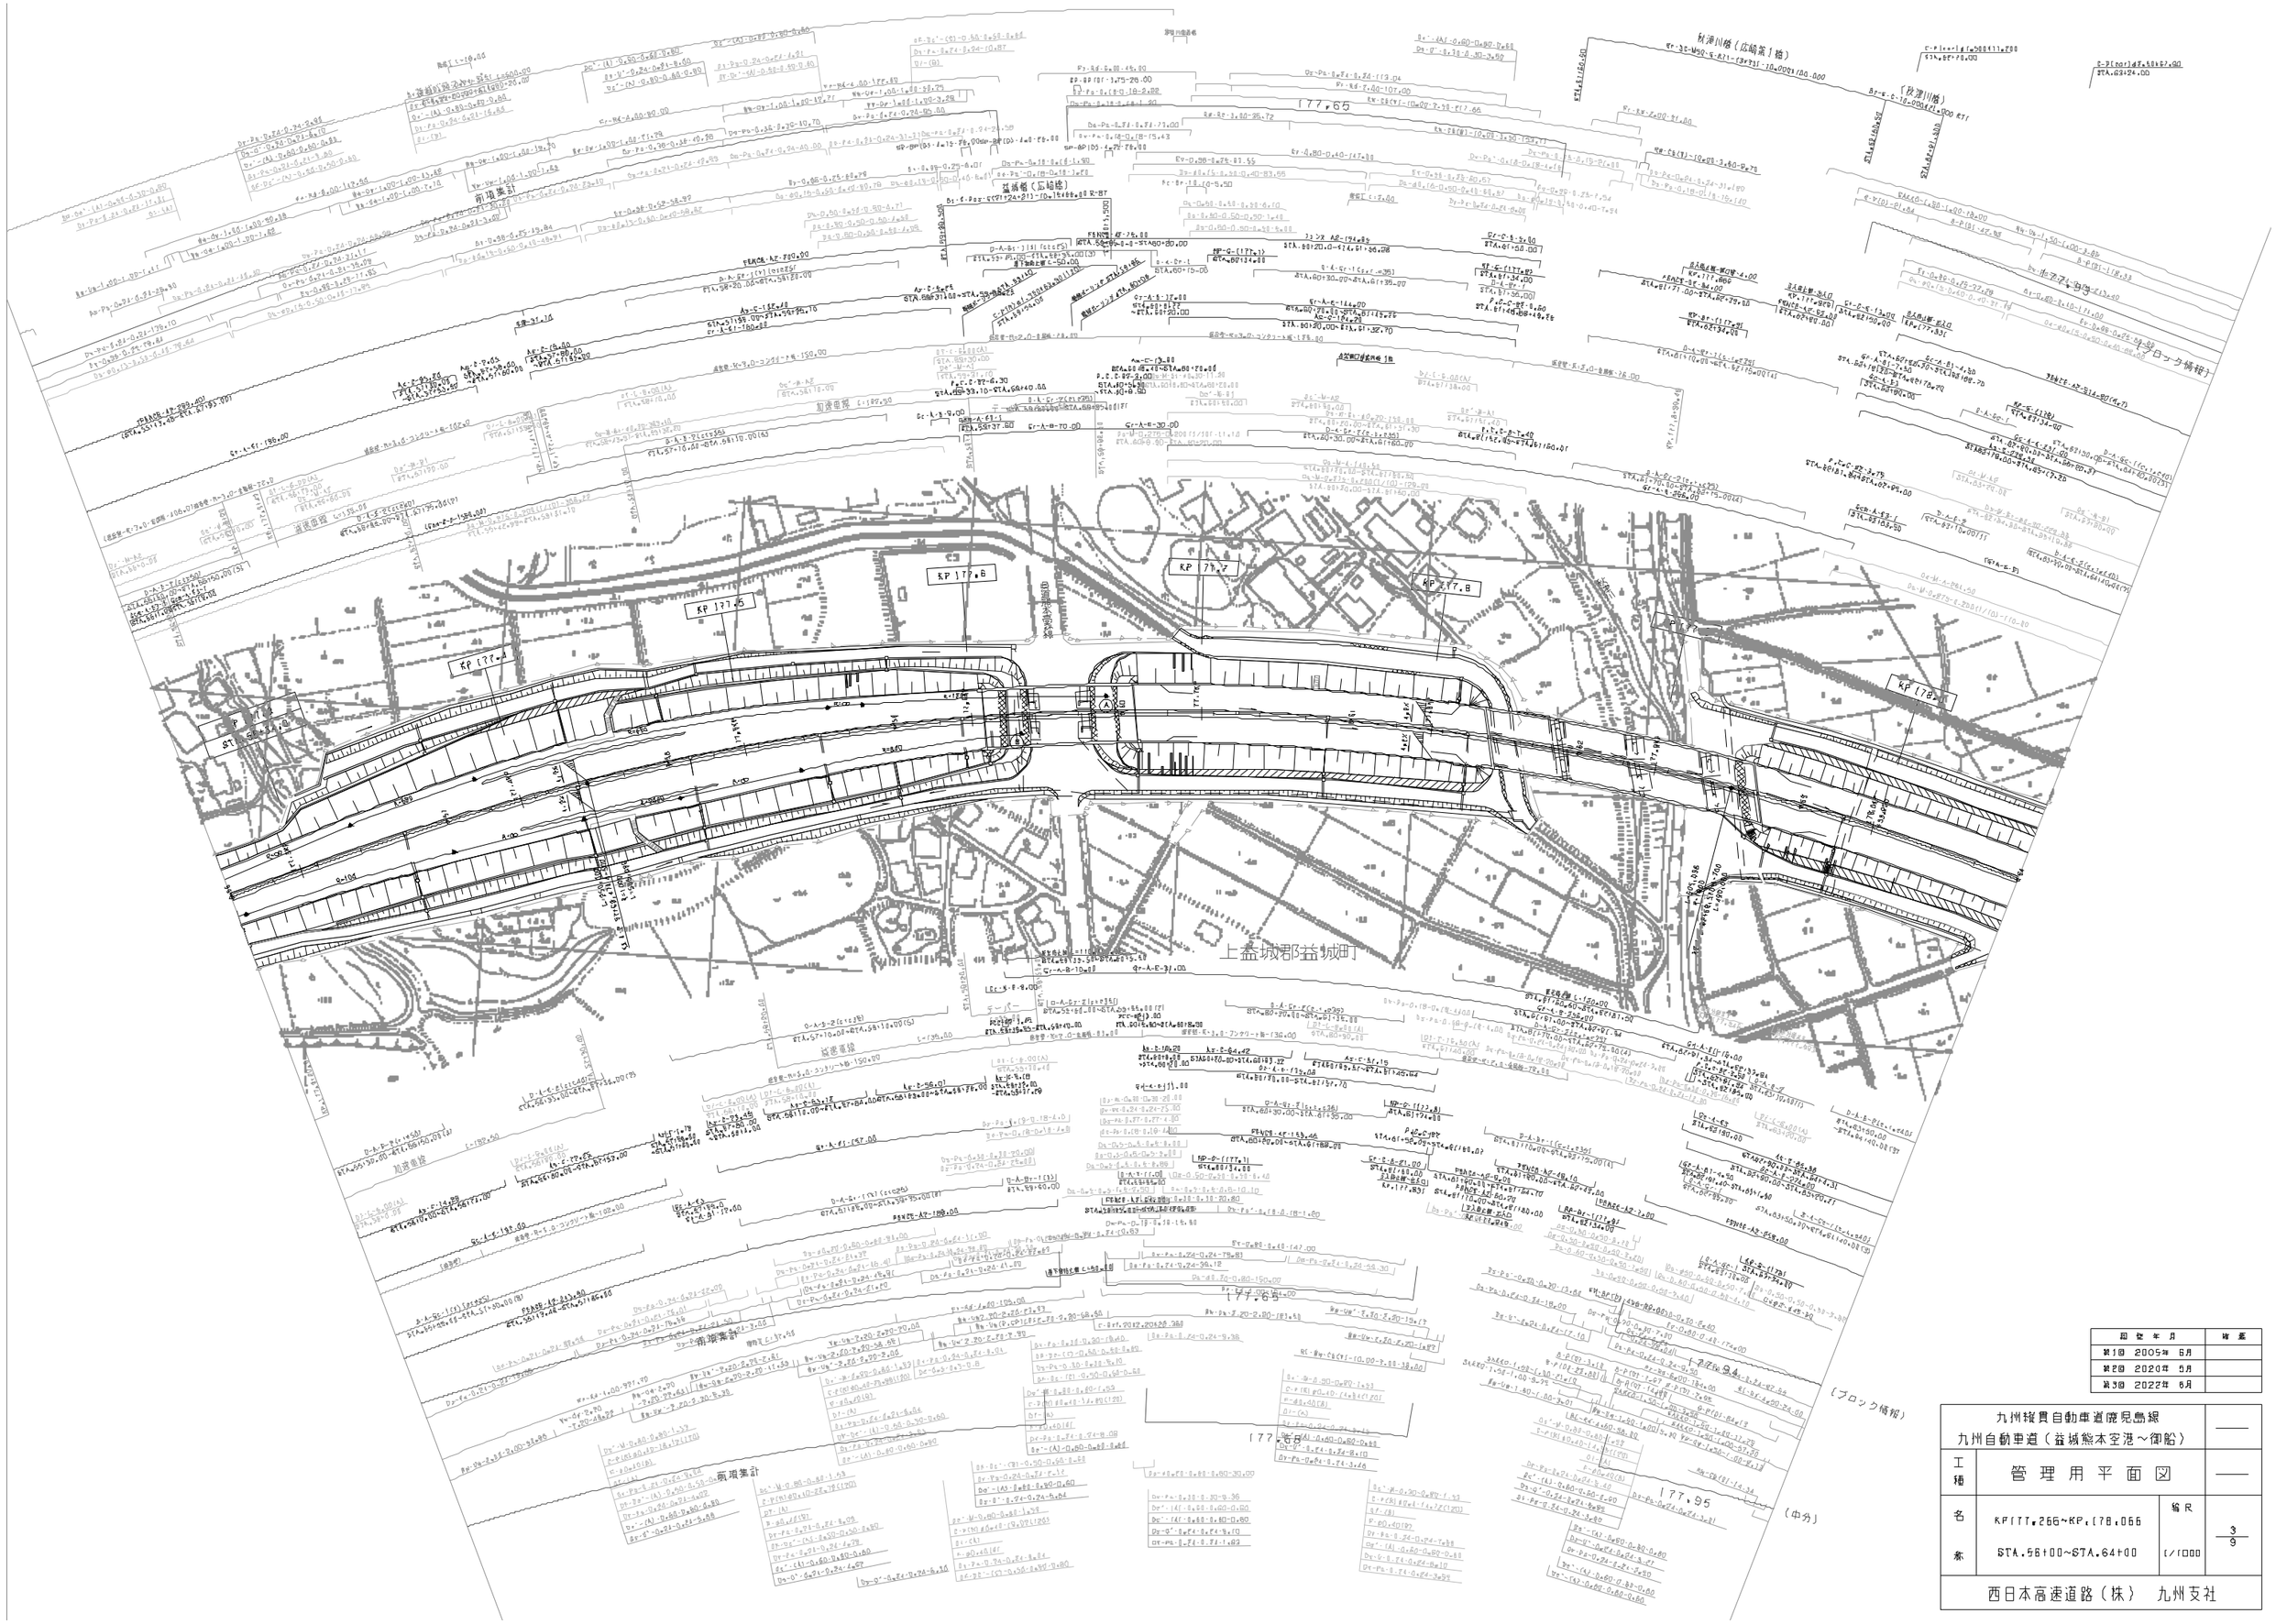

改 訂 年 月	摘 要
第1回 2005年 6月	
第2回 2020年 5月	
第3回 2022年 6月	

九州縦貫自動車道熊見島線 九州自動車道（益城熊本空港～御船）			——
工種	管 理 用 平 面 図		——
名称	KP177.266~KP178.066 STA.56+00~STA.64+00	縮尺 1/1000	3/9
西日本高速道路（株） 九州支社			

九州縦貫自動車道鹿児島線
九州自動車道（益城熊本空港～御船）

工種	管理用平面図		
名称	KP.178.066～KP.178.866 STA.64+00～STA.72+00	縮尺 1/1000	4/9

西日本高速道路（株） 九州支社

改訂年月	摘要
第1回 2005年 6月	

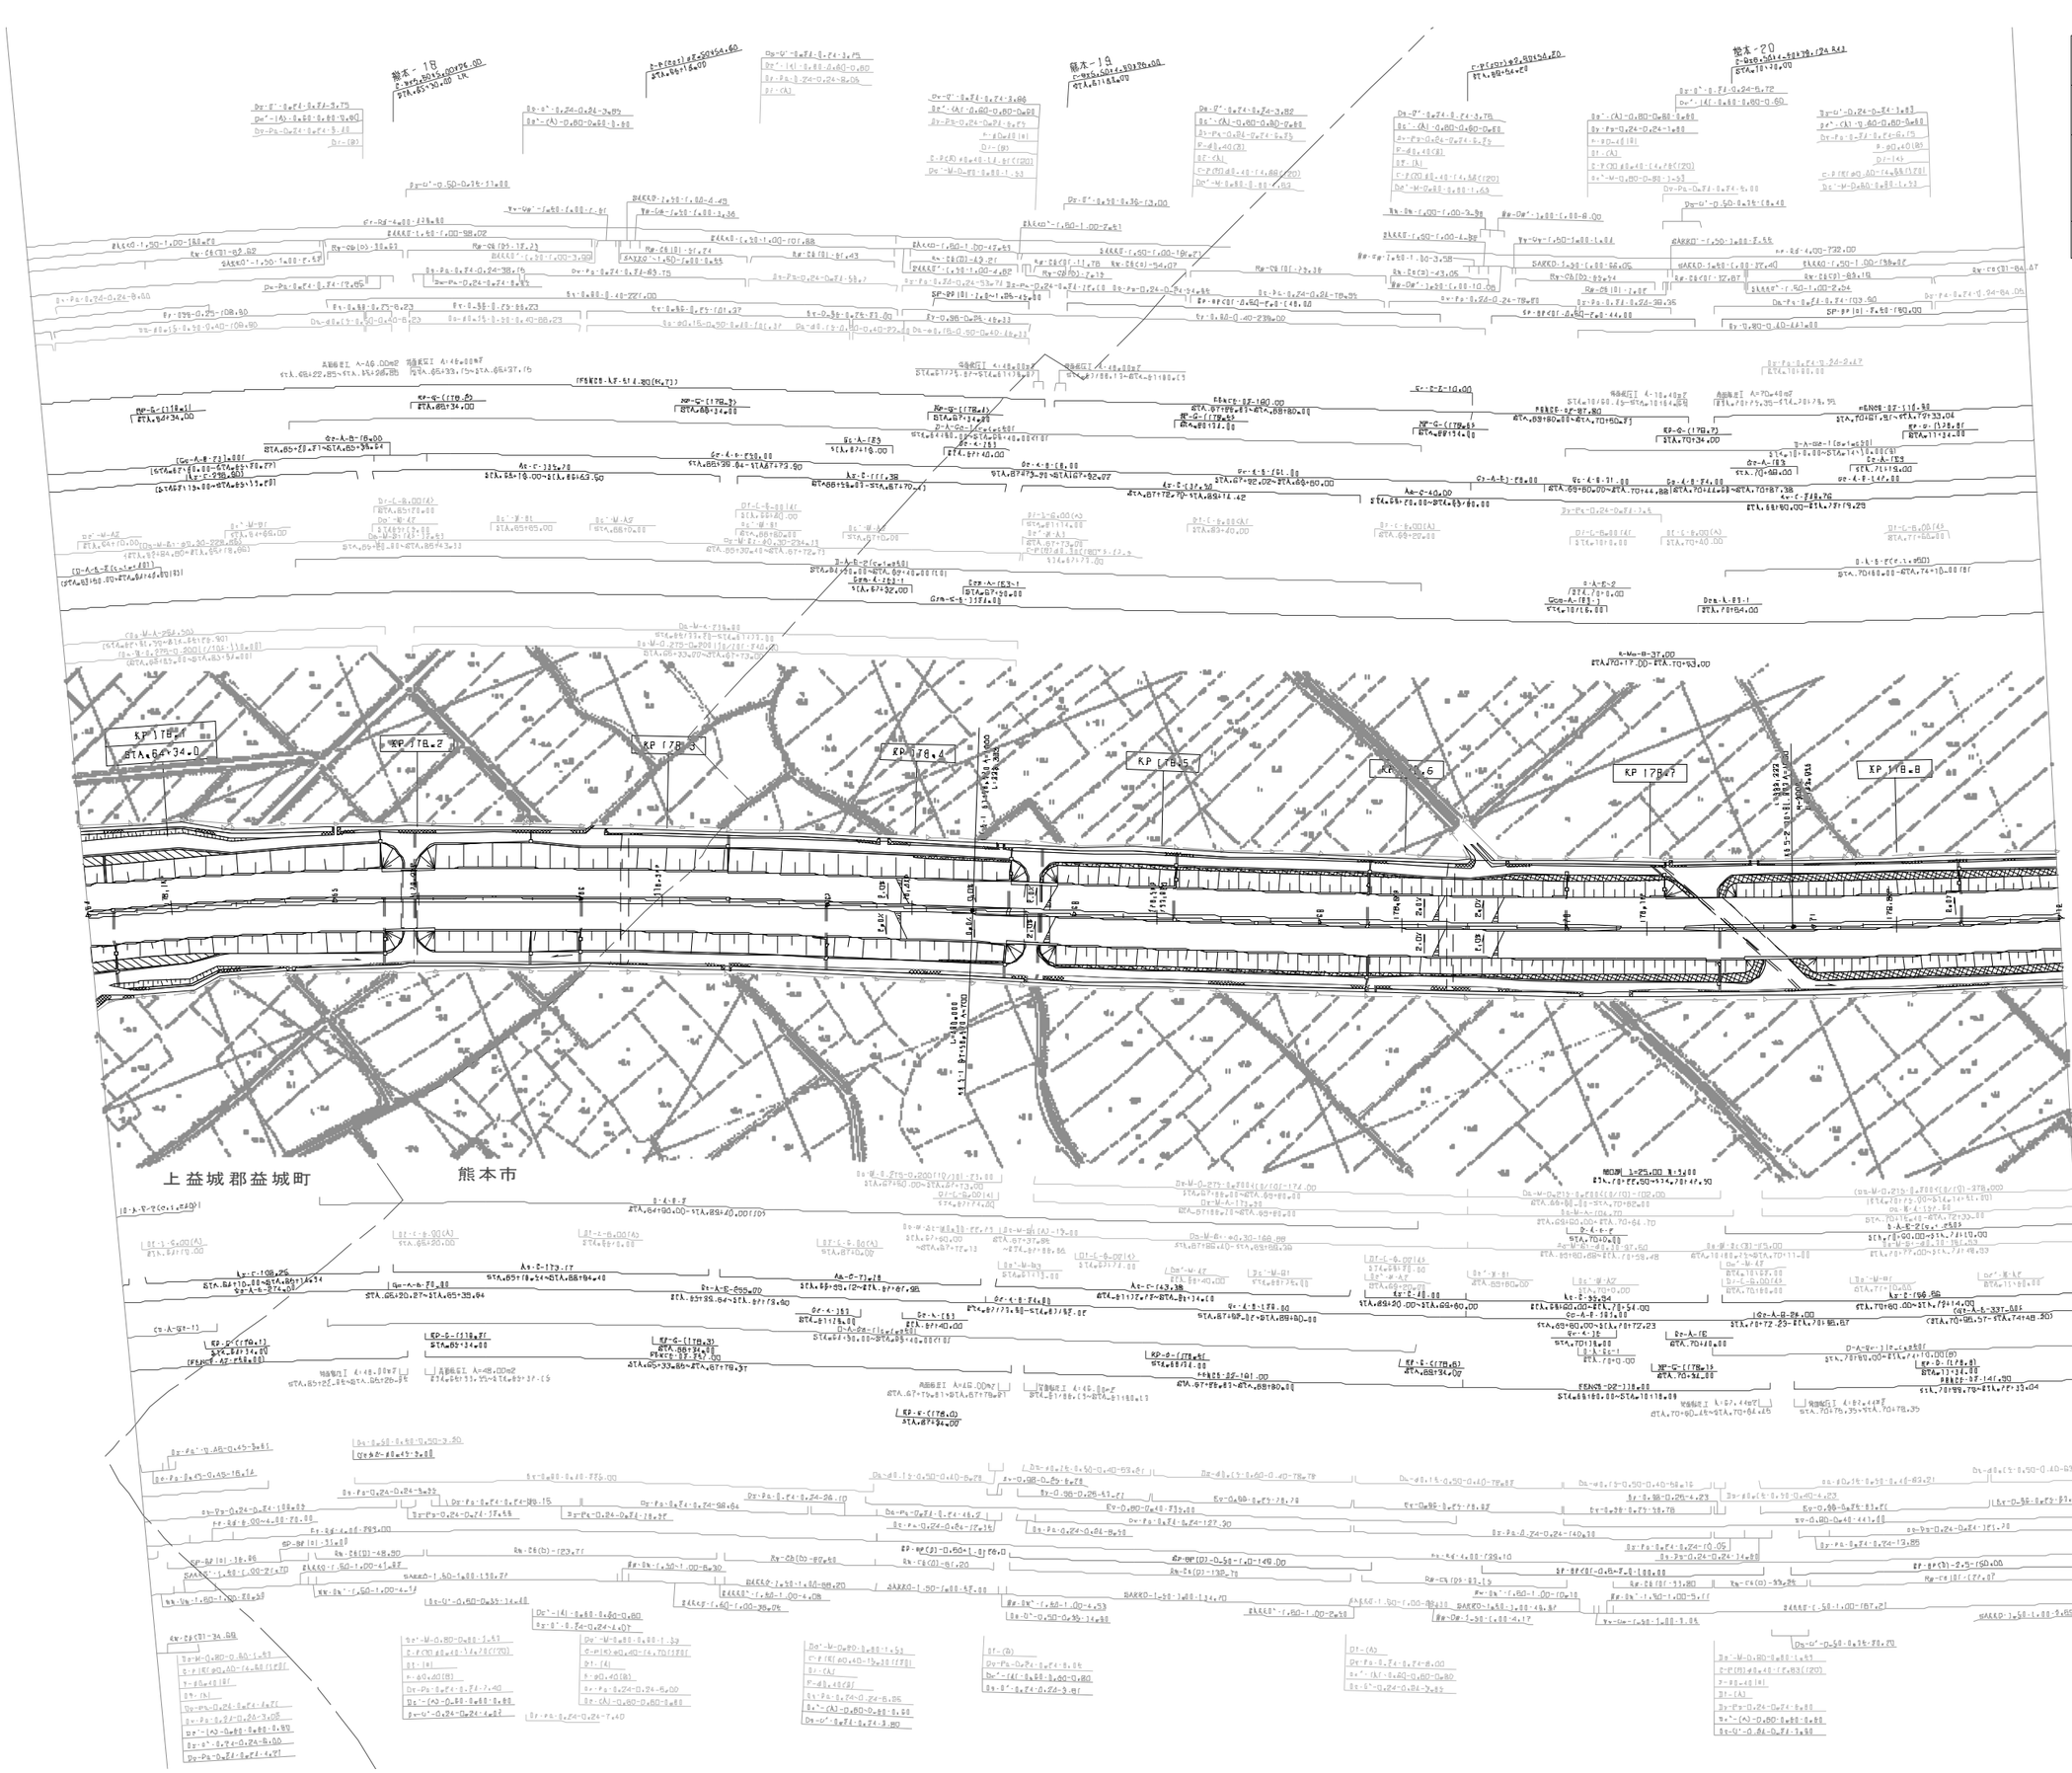





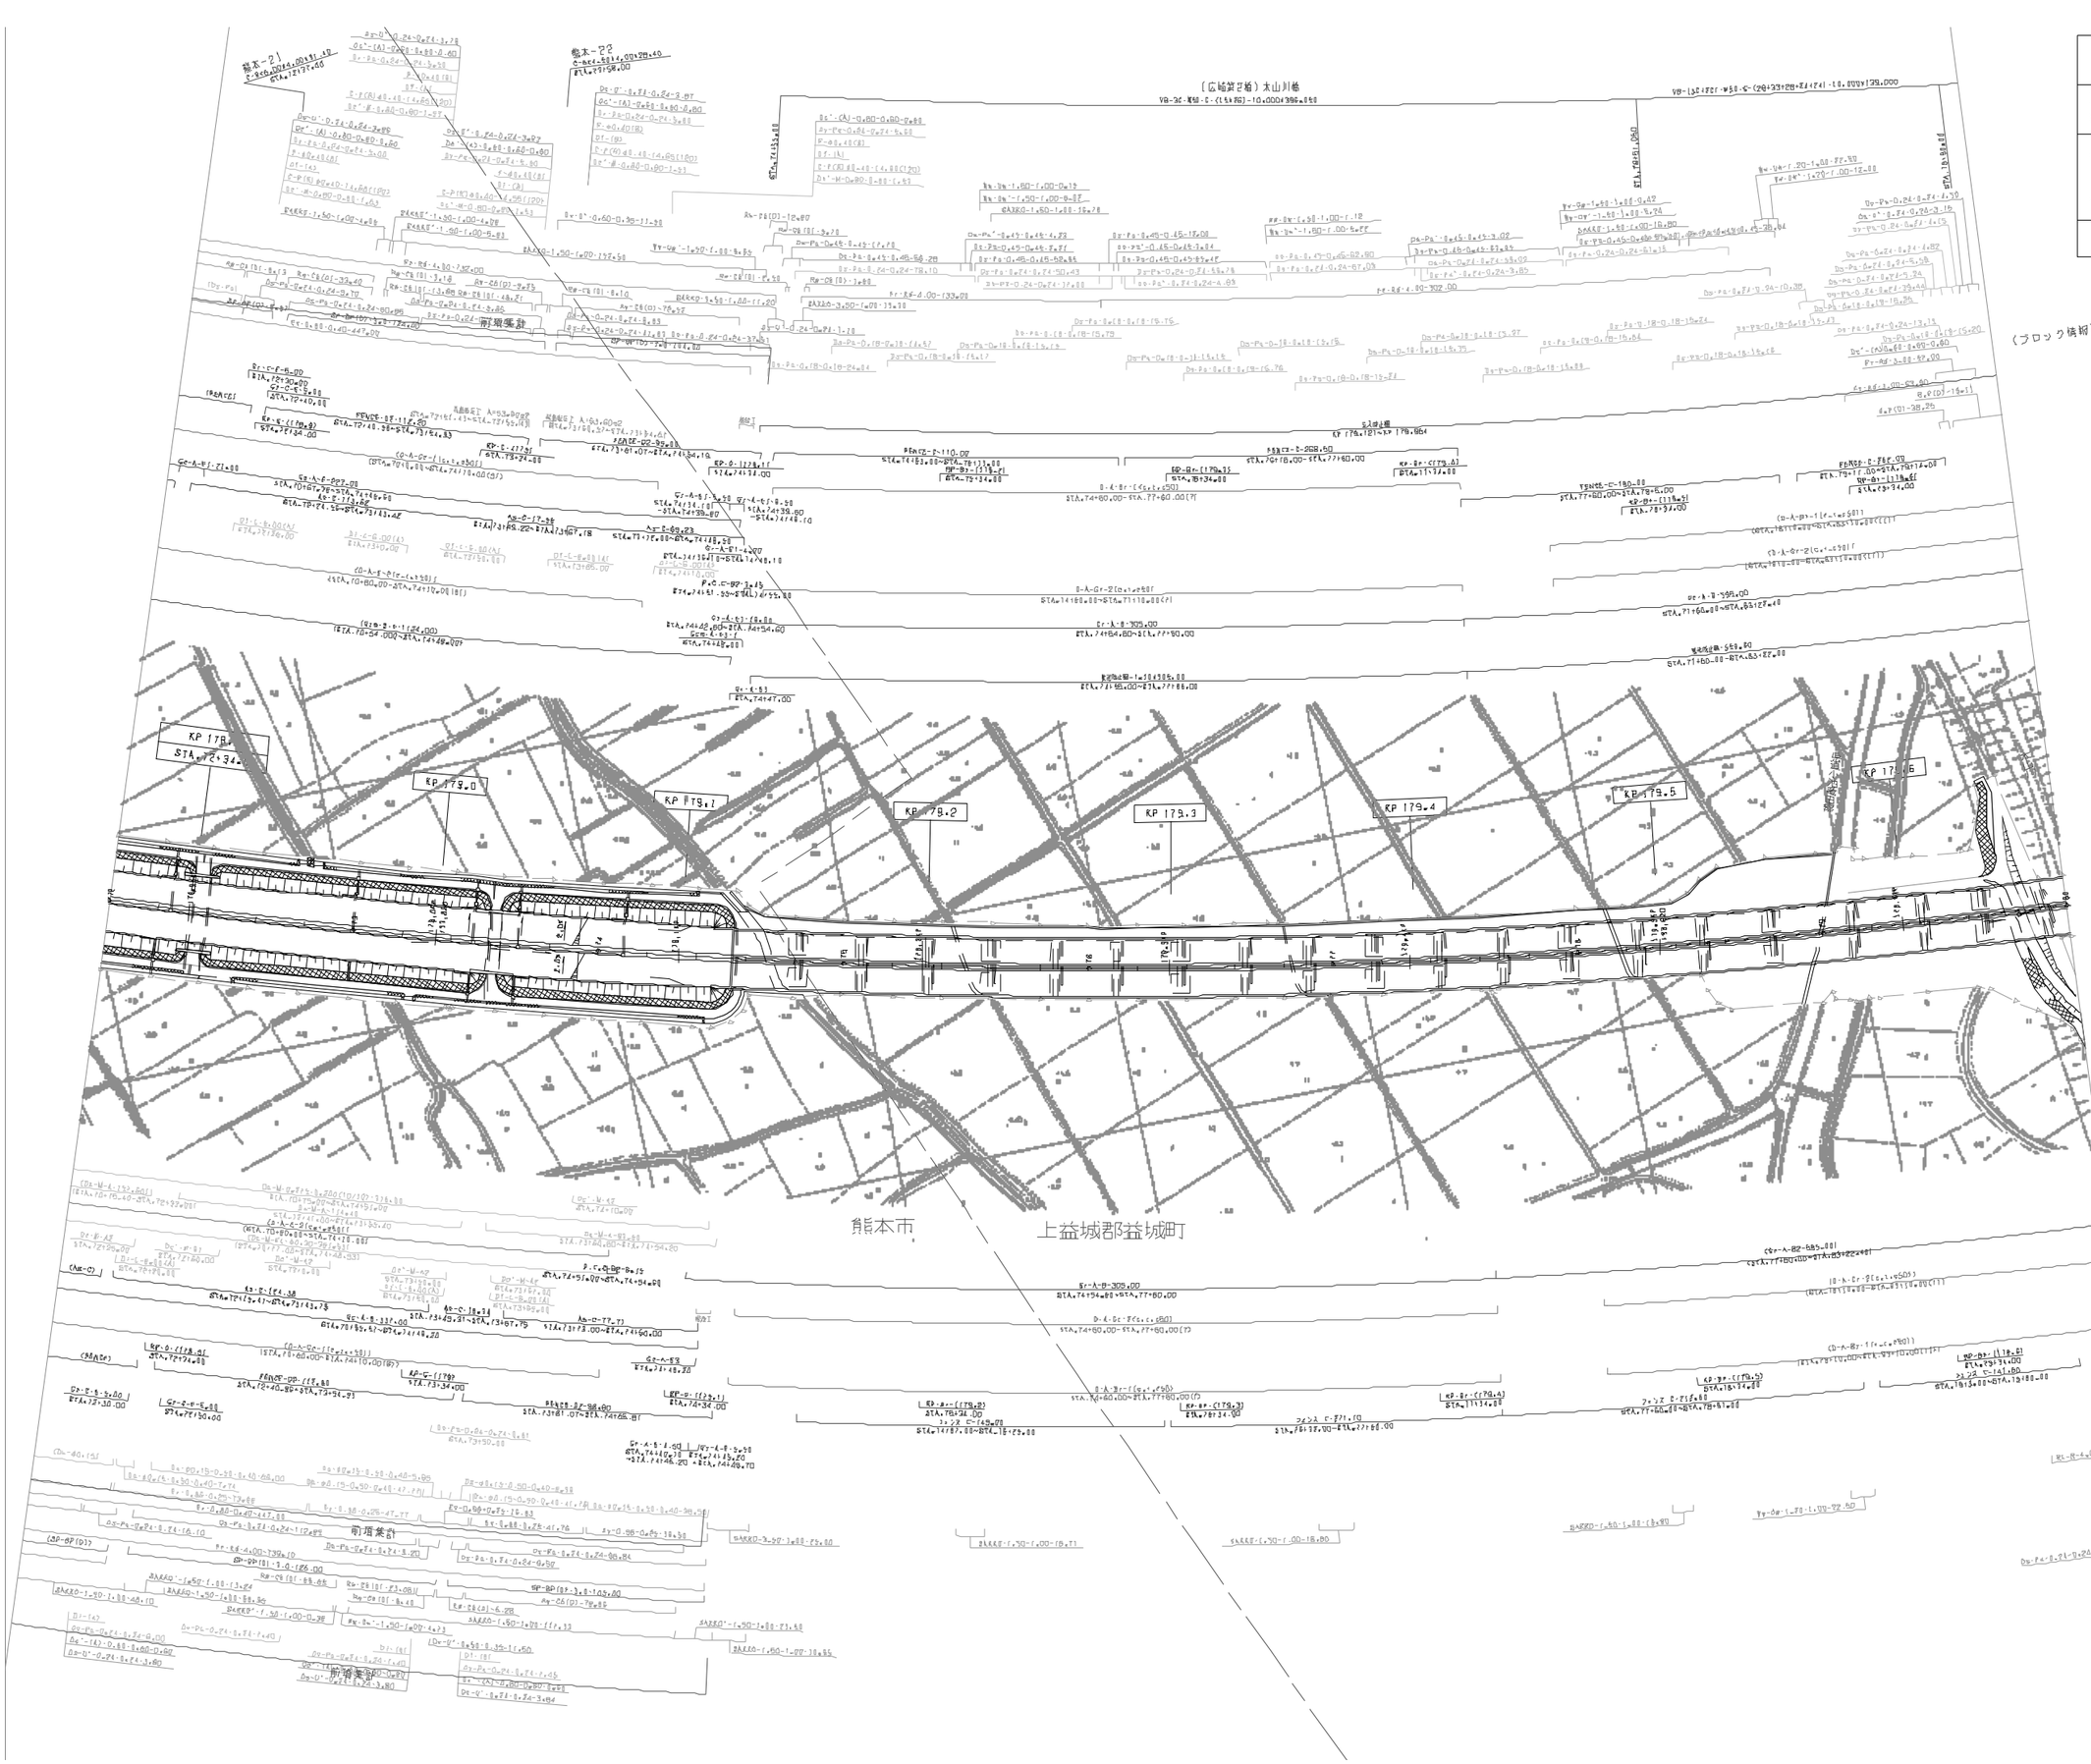

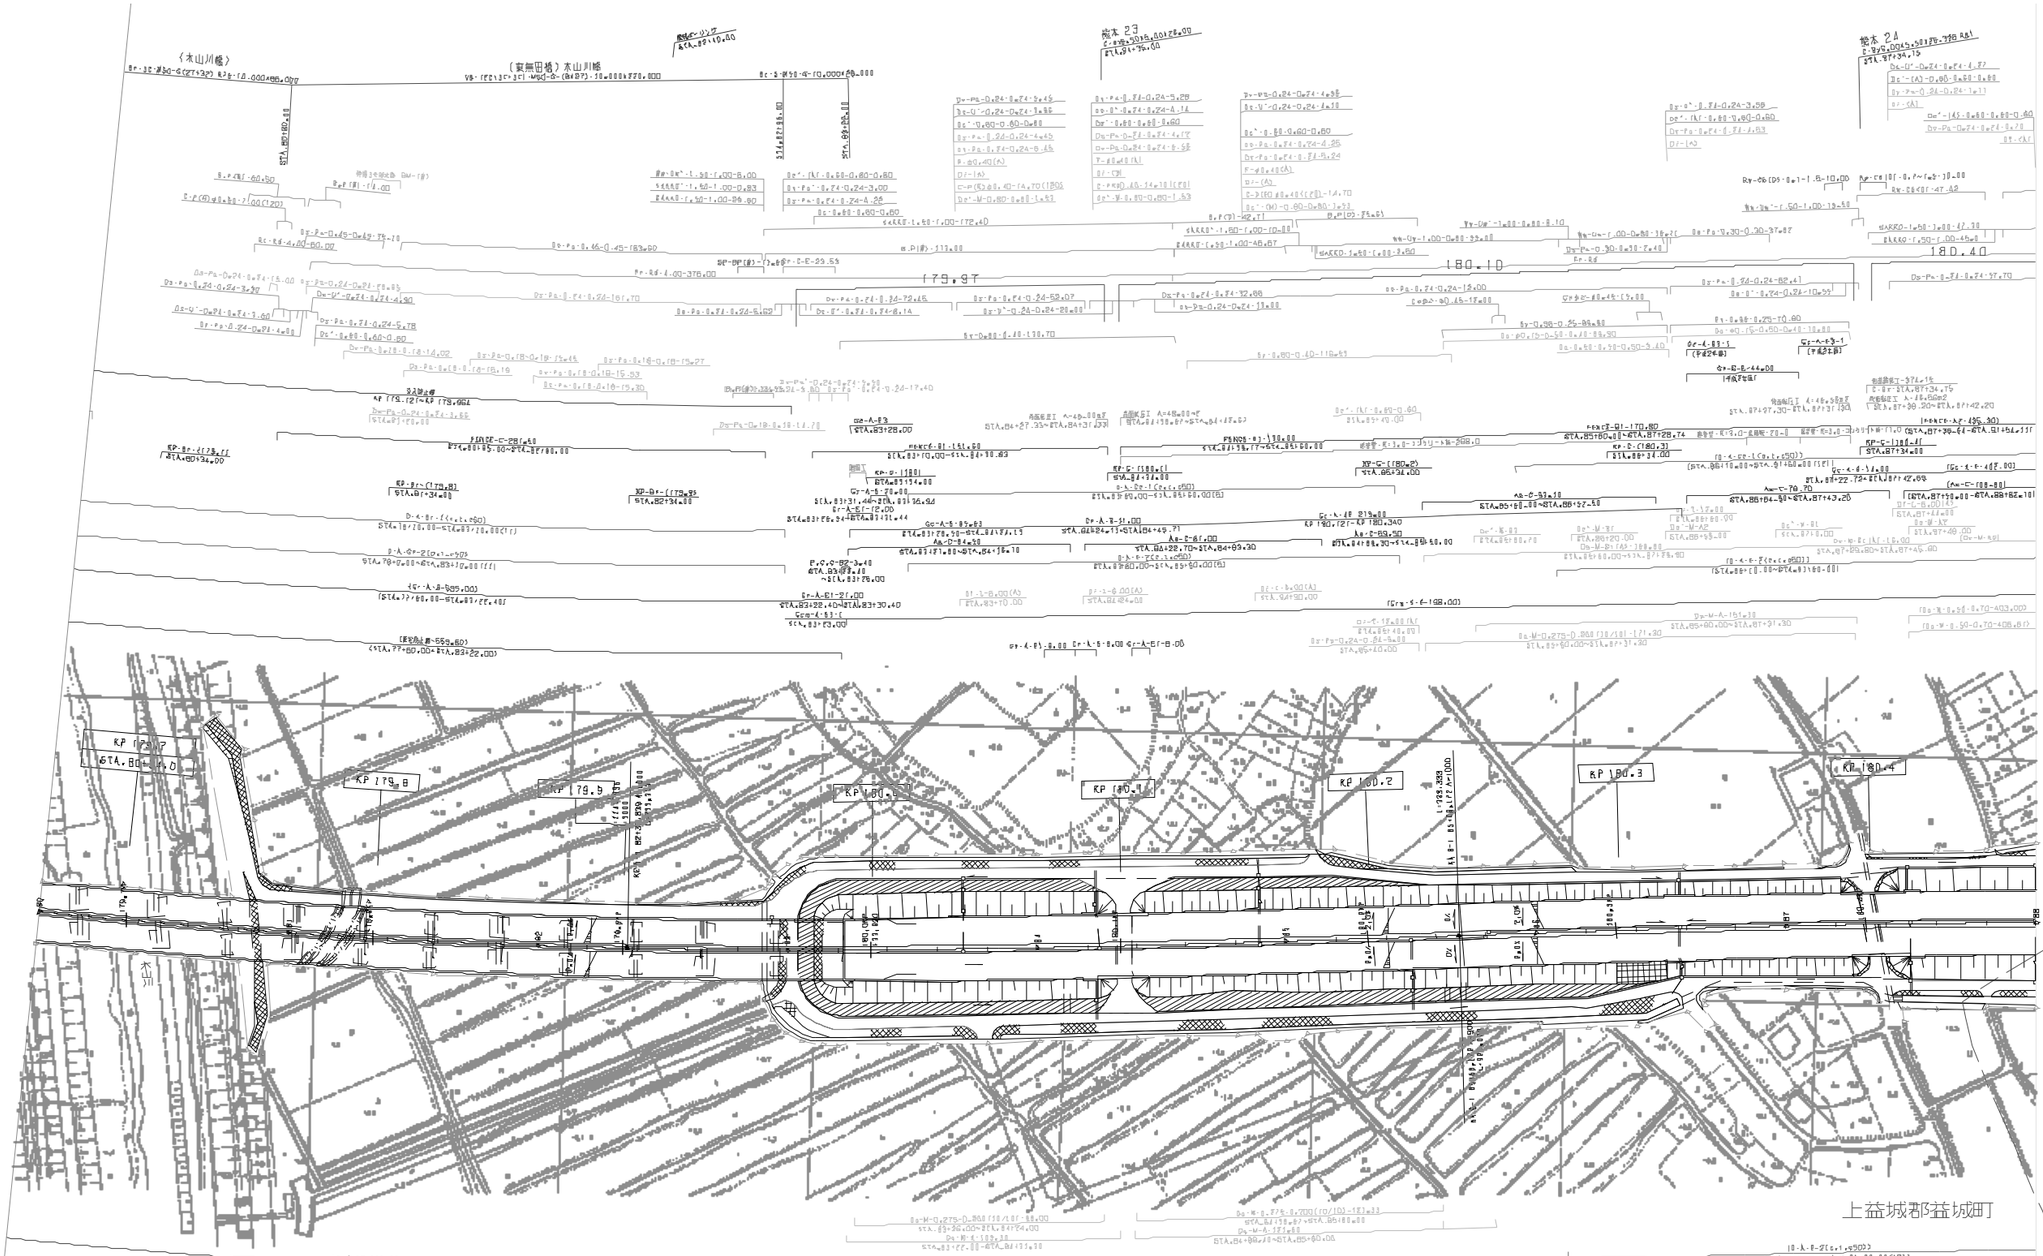

開 整 年 月	摘 要
第1回 2005年 6月	
第2回 2019年 7月	

（ブロック情報）

九州縦貫自動車道鹿児島線 九州自動車道（益城熊本空港～御船）			——
工種	管理用平面図		——
名称	KP.179.866～KP.180.466 STA.80+00～STA.88+00	縮尺 1/1000	6/9
西日本高速道路（株） 九州支社			

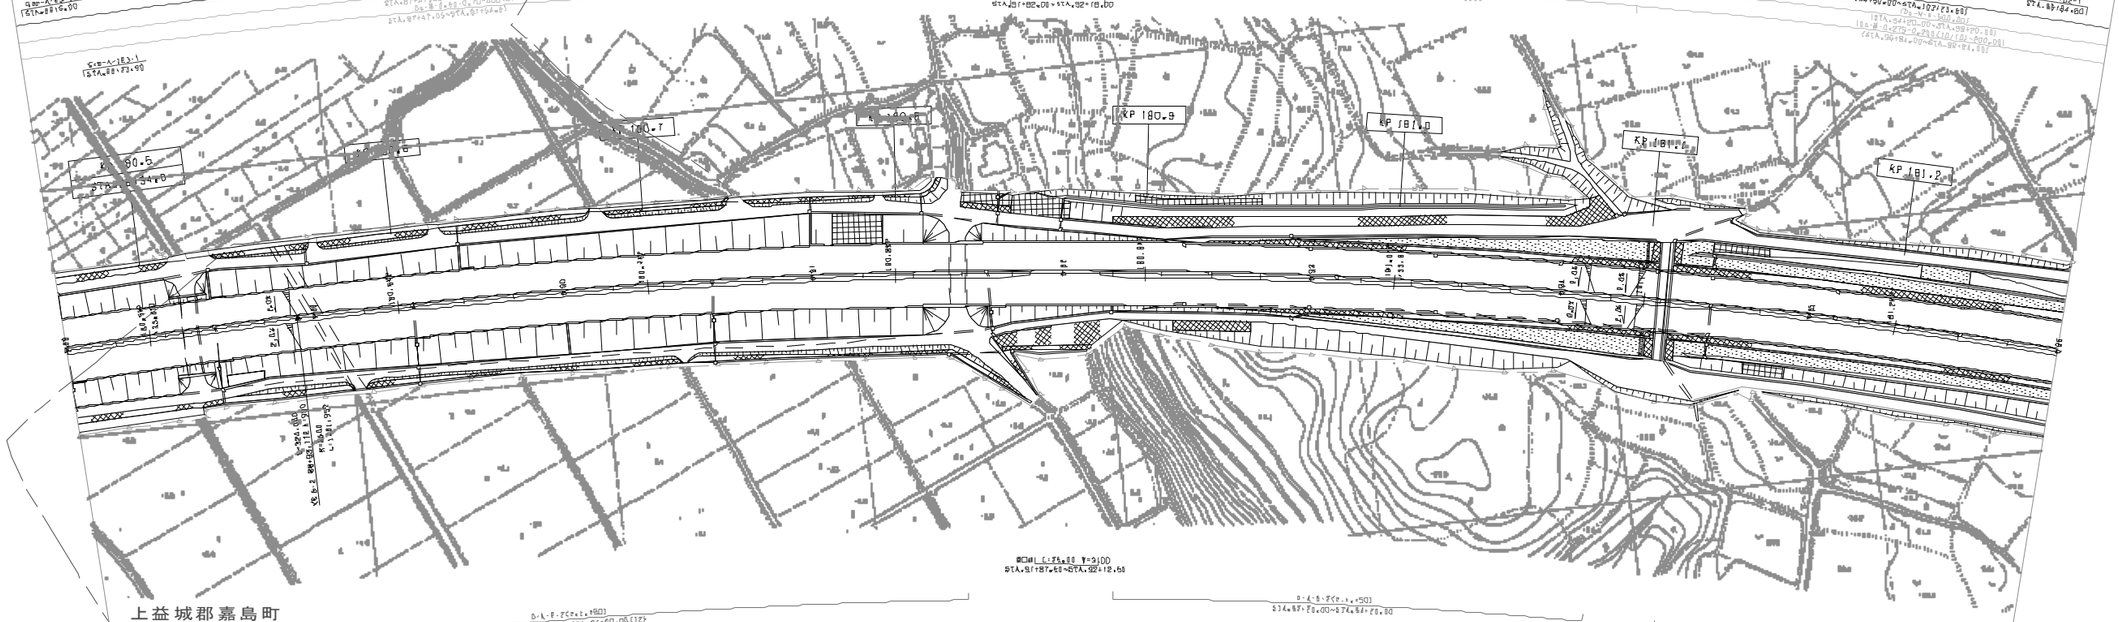

改訂年月	備考
第1回 2005年 6月	

九州横貫自動車道鹿児島線 九州自動車道（益城熊本空港～御船）			——
工種	管理用平面図		——
名称	KP180.466~KP.181.266 STA.88+00~STA.96+00	縮尺	1/1000
			7/9

西日本高速道路（株） 九州支社

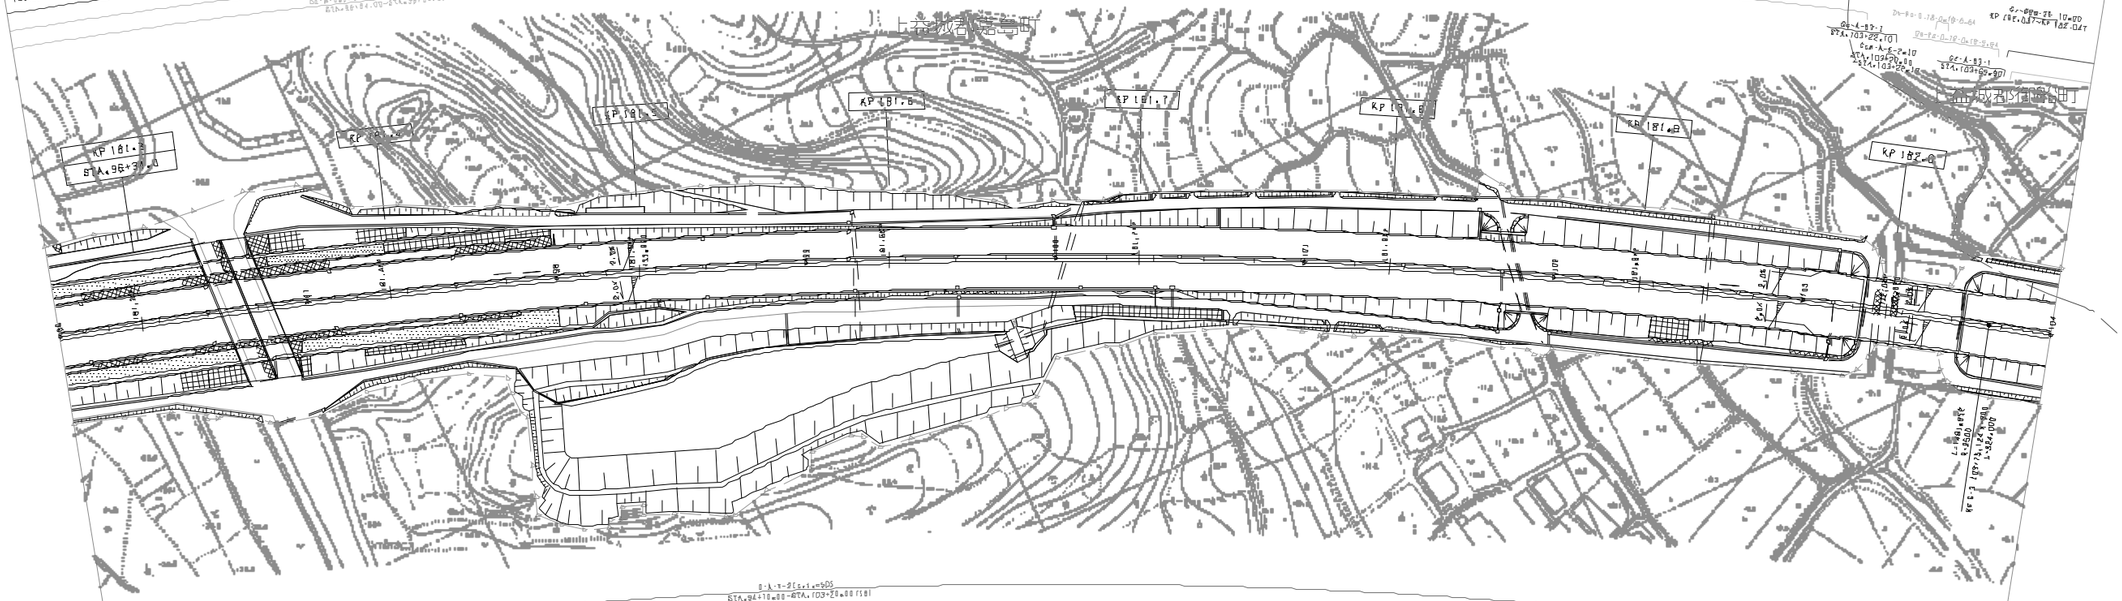

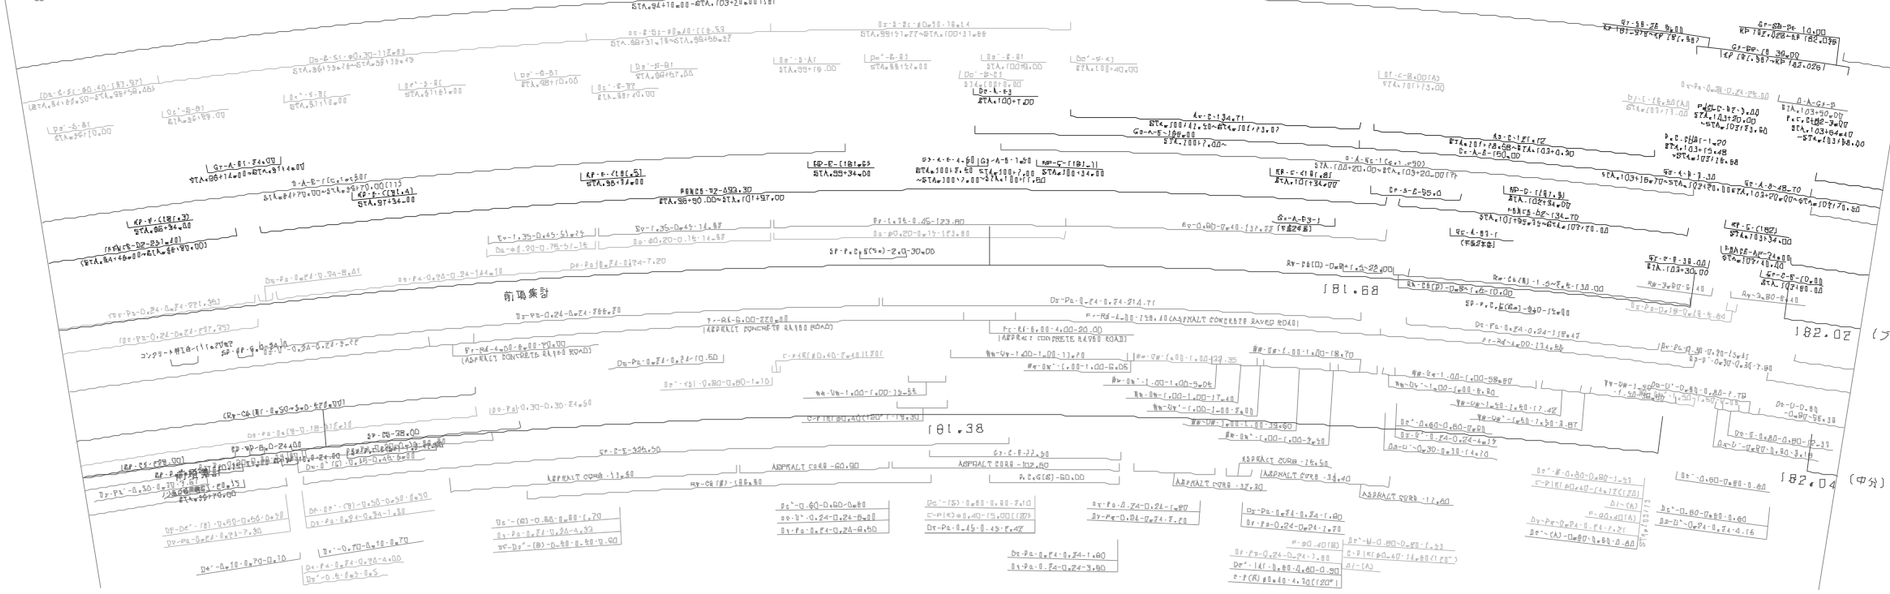

改訂年月	摘要
第1回 2005年 6月	
第2回 2011年 2月	
第3回 2019年 7月	

九州横貫自動車道鹿児島線 九州自動車道（益城熊本空港～御船）			——
工種	管理用平面図		——
名称	KP.[8[.265～KP.]82.065 STA.96+00～STA.104+00	縮尺 (1/1000)	8/9
西日本高速道路（株） 九州支社			

橋本-29

橋本-30

橋本-31

矢形川橋（矢形川橋）

甘木橋（甘木橋）

（ブロック情報）

KP 182.1

KP 182.2

KP 182.3

KP 182.4

KP 182.5

KP 182.6

KP 182.7

KP 182.8

182.52

182.59

182.62

182.81

182.40

182.60

182.77

182.82

前項集計

上益城郡嘉島町

上益城郡御船町

（ブロック情報）

（中分）

図 改 年 月	摘 要
第1回 2005年 6月	
第2回 2019年 7月	

九州横貫自動車道鹿島線 九州自動車道（益城熊本空港～御船）			——
工種	管理用平面図		——
名称	KP.182.066～KP.182.865 STA.104+00～STA.112+00	縮尺 1/1000	9/9
西日本高速道路（株） 九州支社			

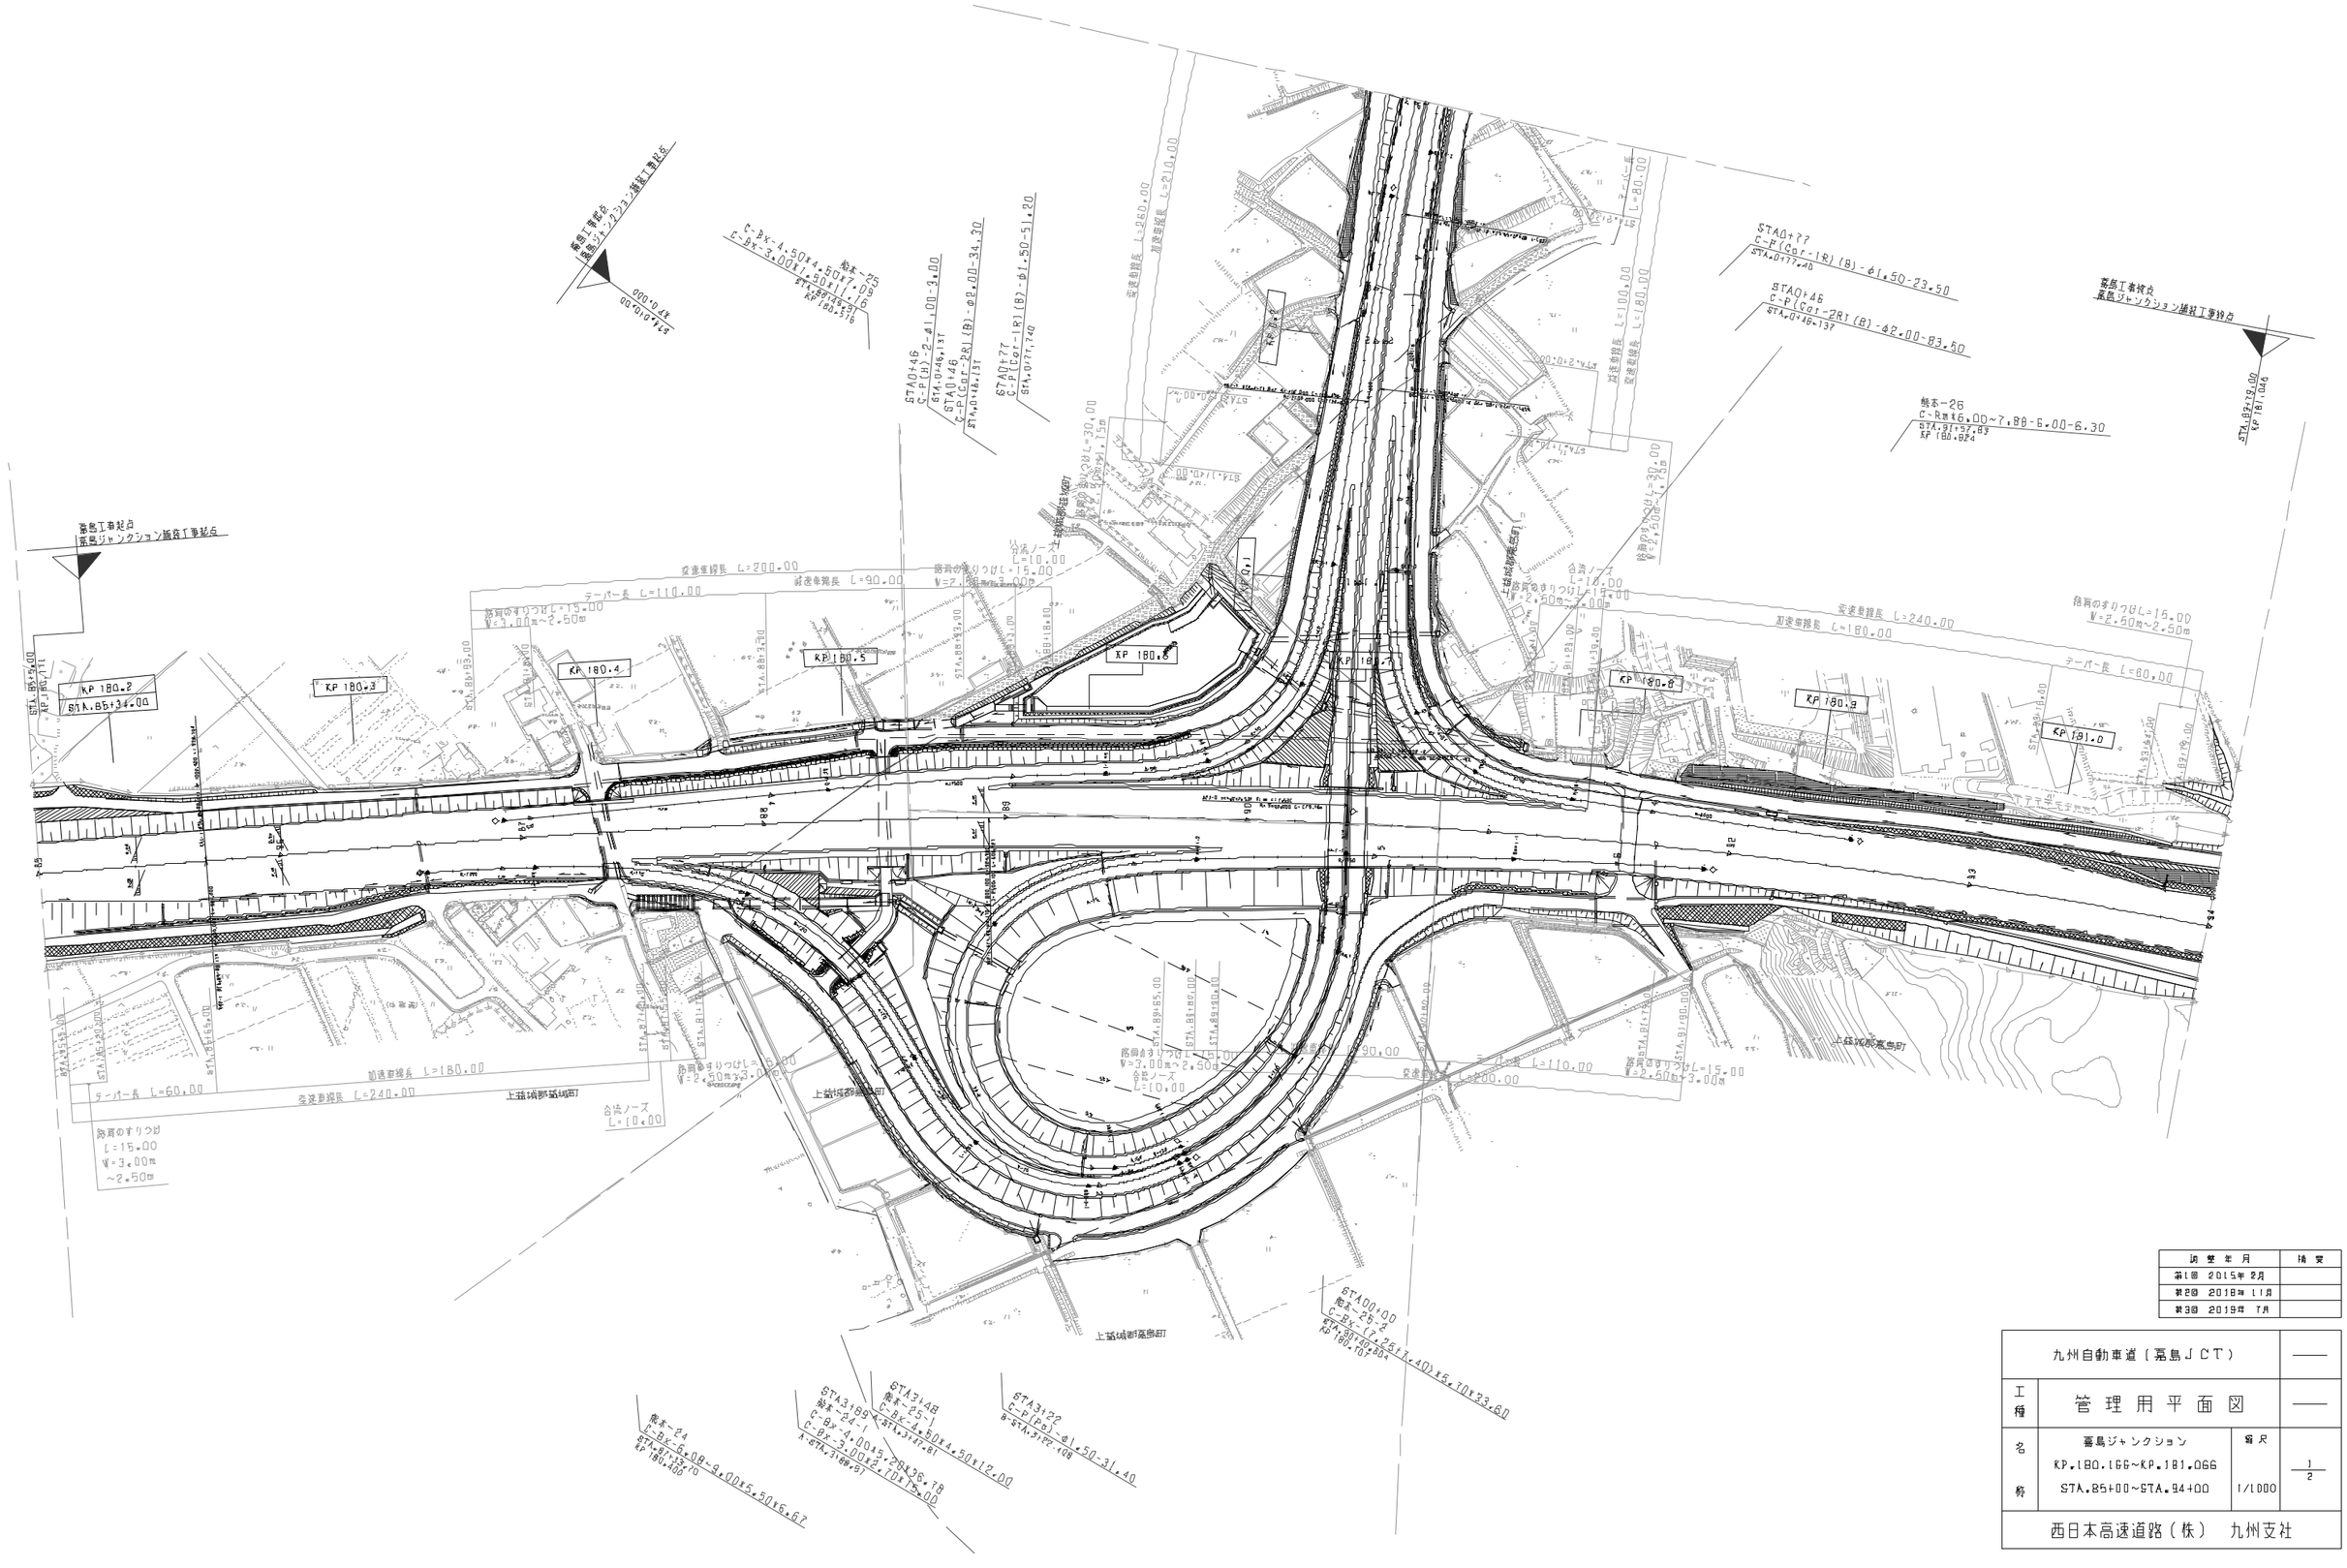
嘉島工事起点
嘉島ジャンクション接続工事起点
KP 180.2
STA.85+34.00
KP 180.3
KP 180.4
KP 180.5
KP 180.6
KP 180.7
KP 180.8
KP 180.9
KP 181.0
STA.89+65.00
STA.91+90.00
STA.94+00.00

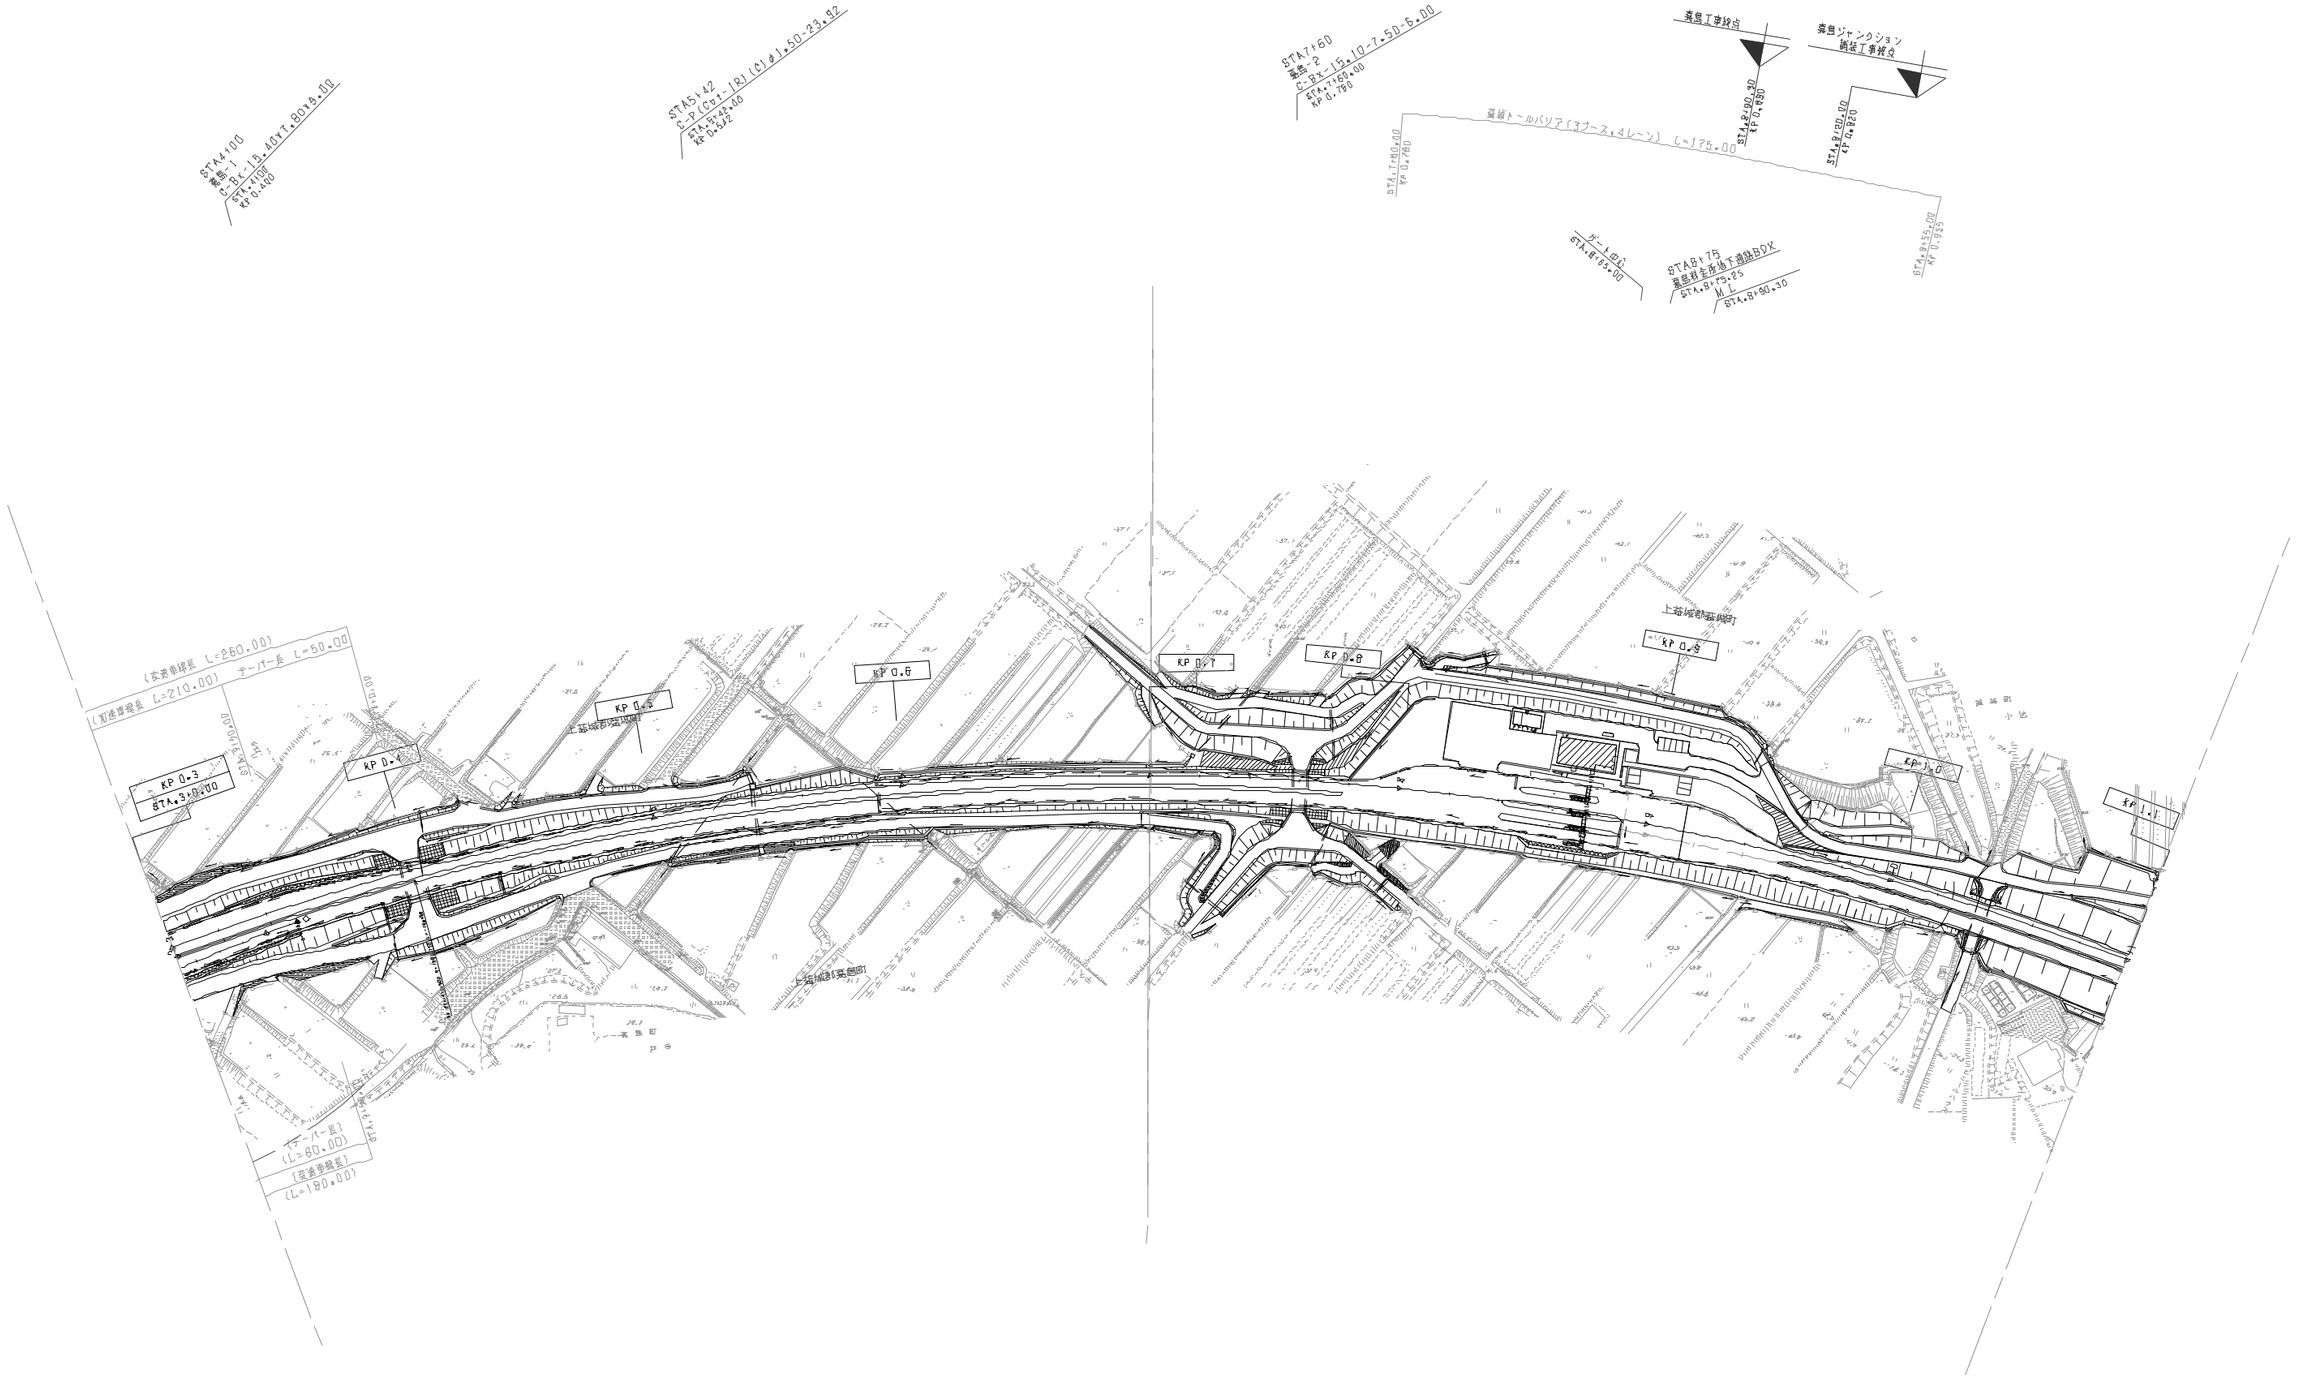

訂 整 年 月	摘 要
第1回 2015年 2月	

九州中央自動車道（嘉島ＪＣＴ）			——
工種	管 理 用 平 面 図		——
名称	嘉島ジャンクション KP.0.300~KP.1.100 STA.3+00~STA.11+00	縮尺 1/1000	2/2
西日本高速道路（株） 九州支社			

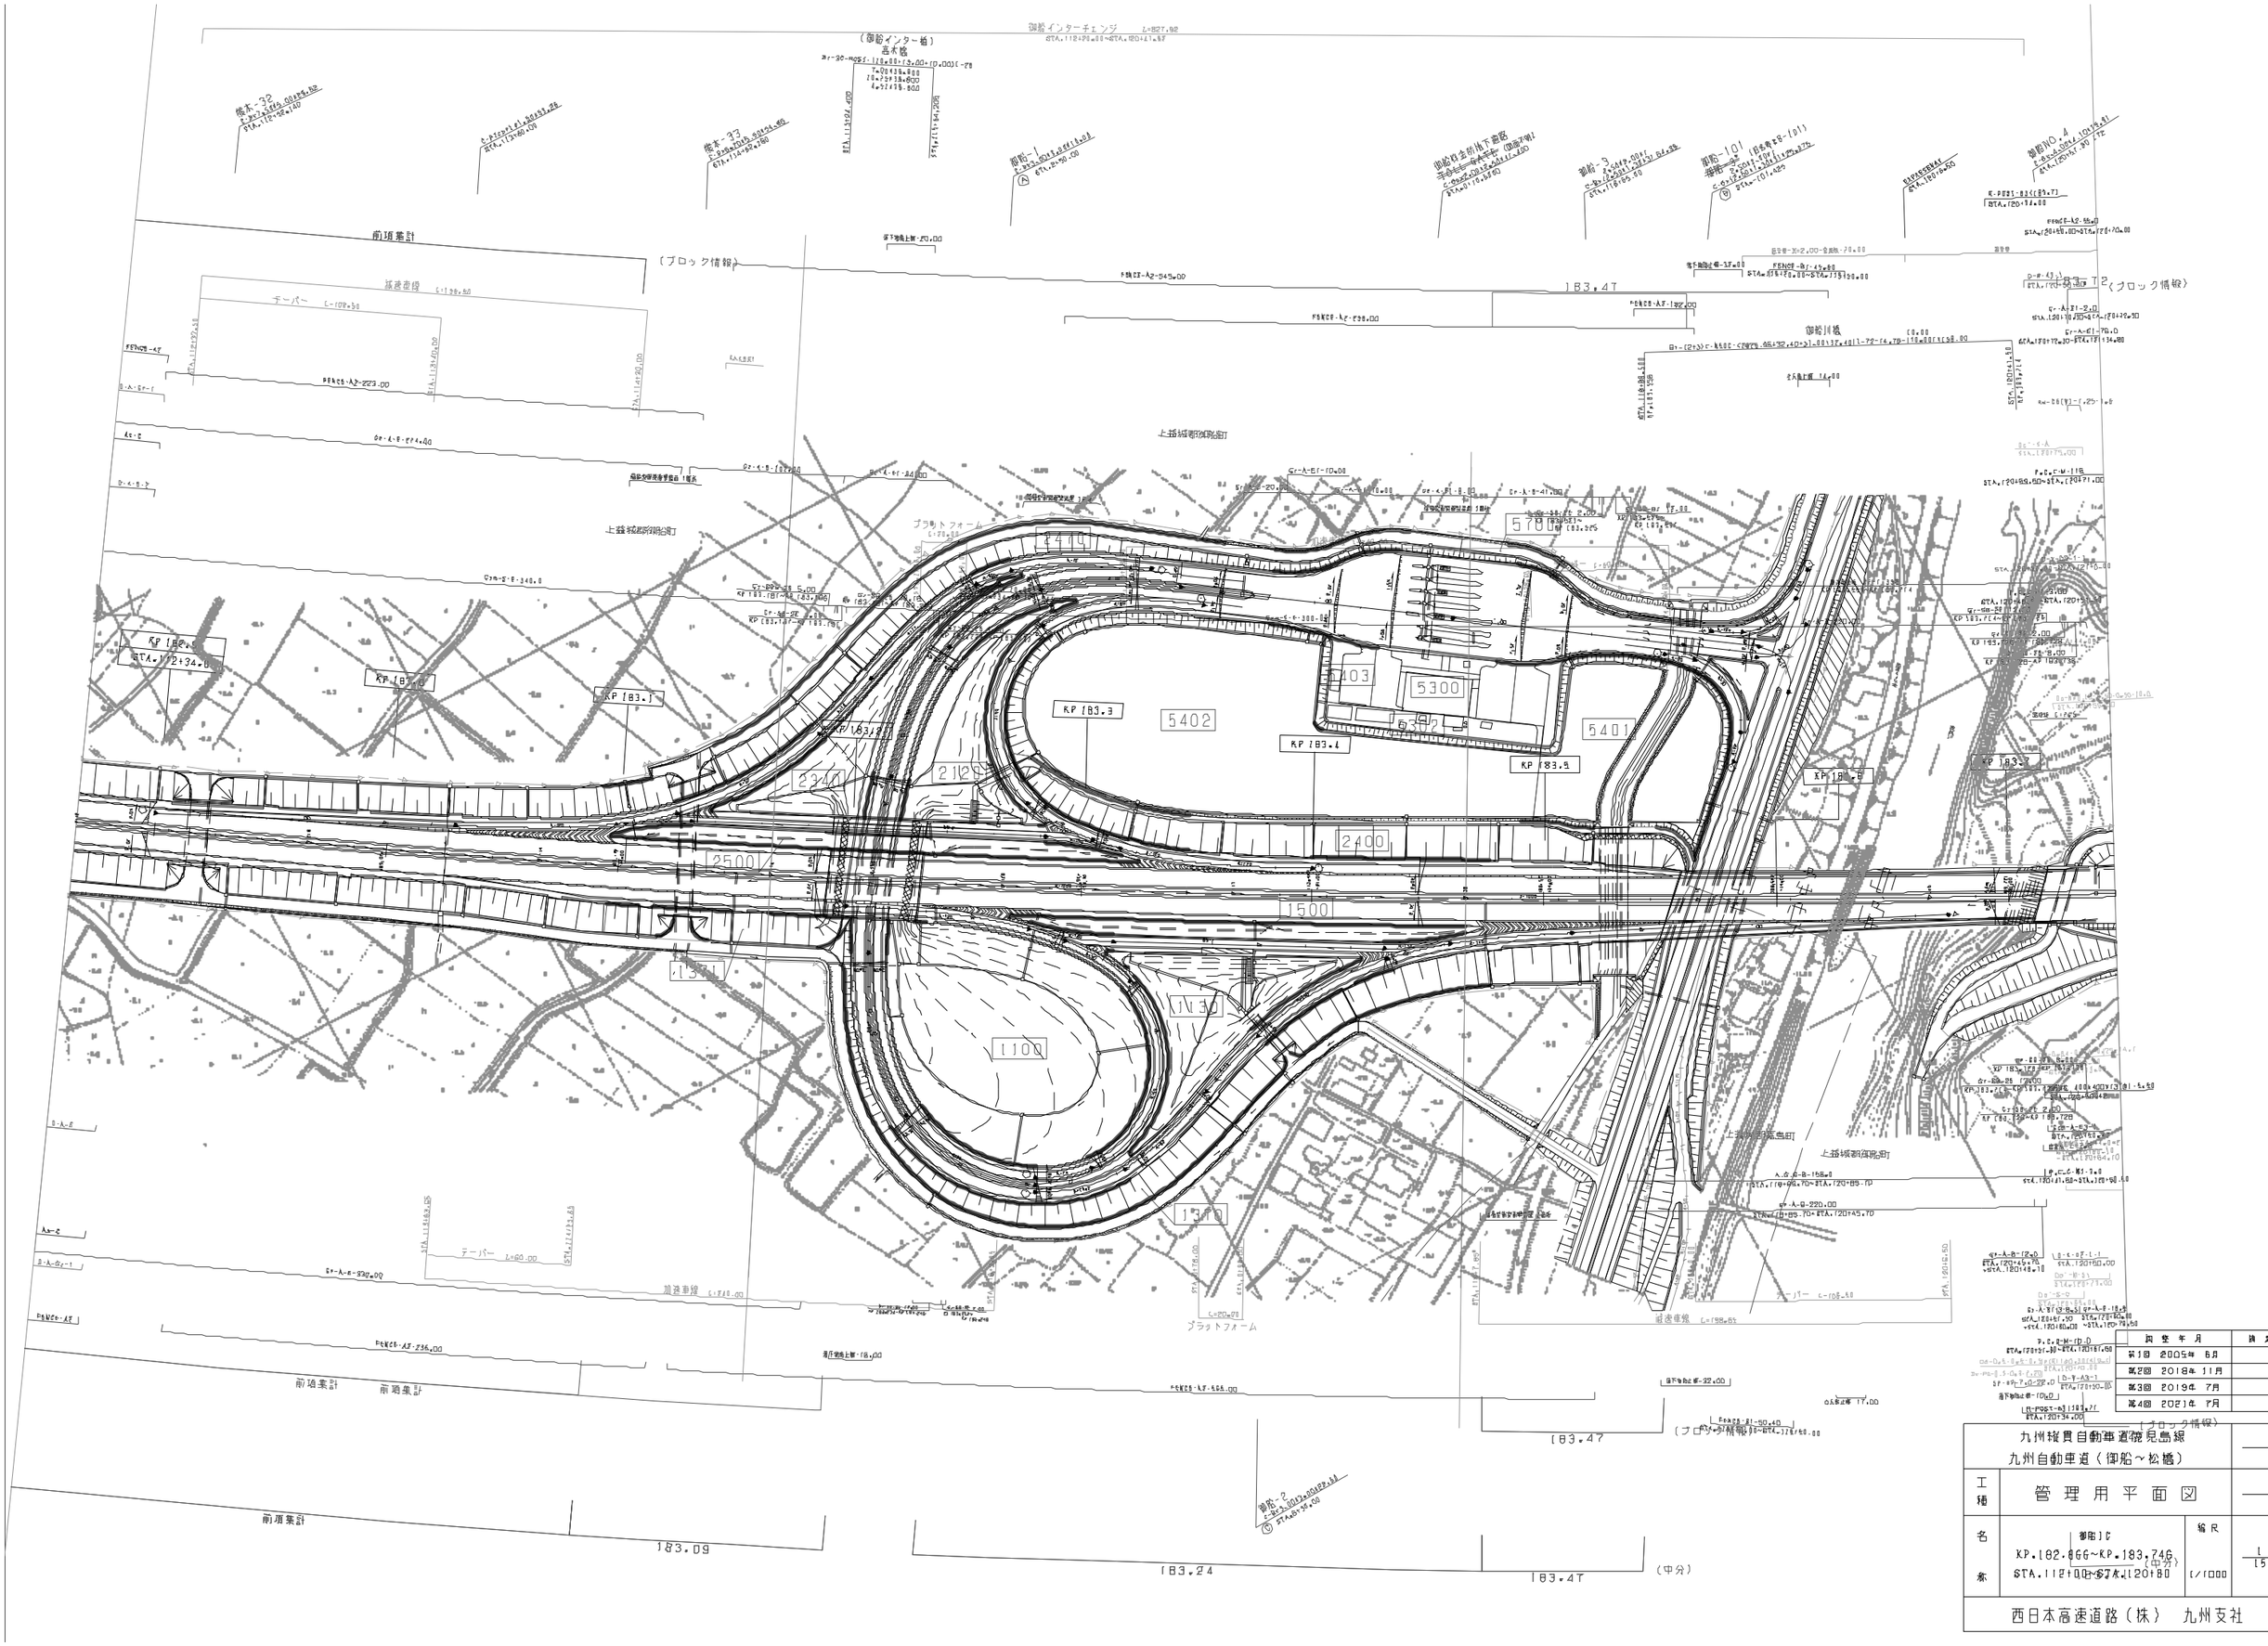

改定年月	摘要
第1回 2005年 6月	
第2回 2018年 11月	
第3回 2019年 7月	
第4回 2021年 7月	

九州自動車道（御船～松橋）

工種：管理用平面図

名称：都市計画 KP.182.666～KP.183.746 (中分) STA.112+00～STA.120+80

縮尺：1/1000

図番：1/5

西日本高速道路（株） 九州支社

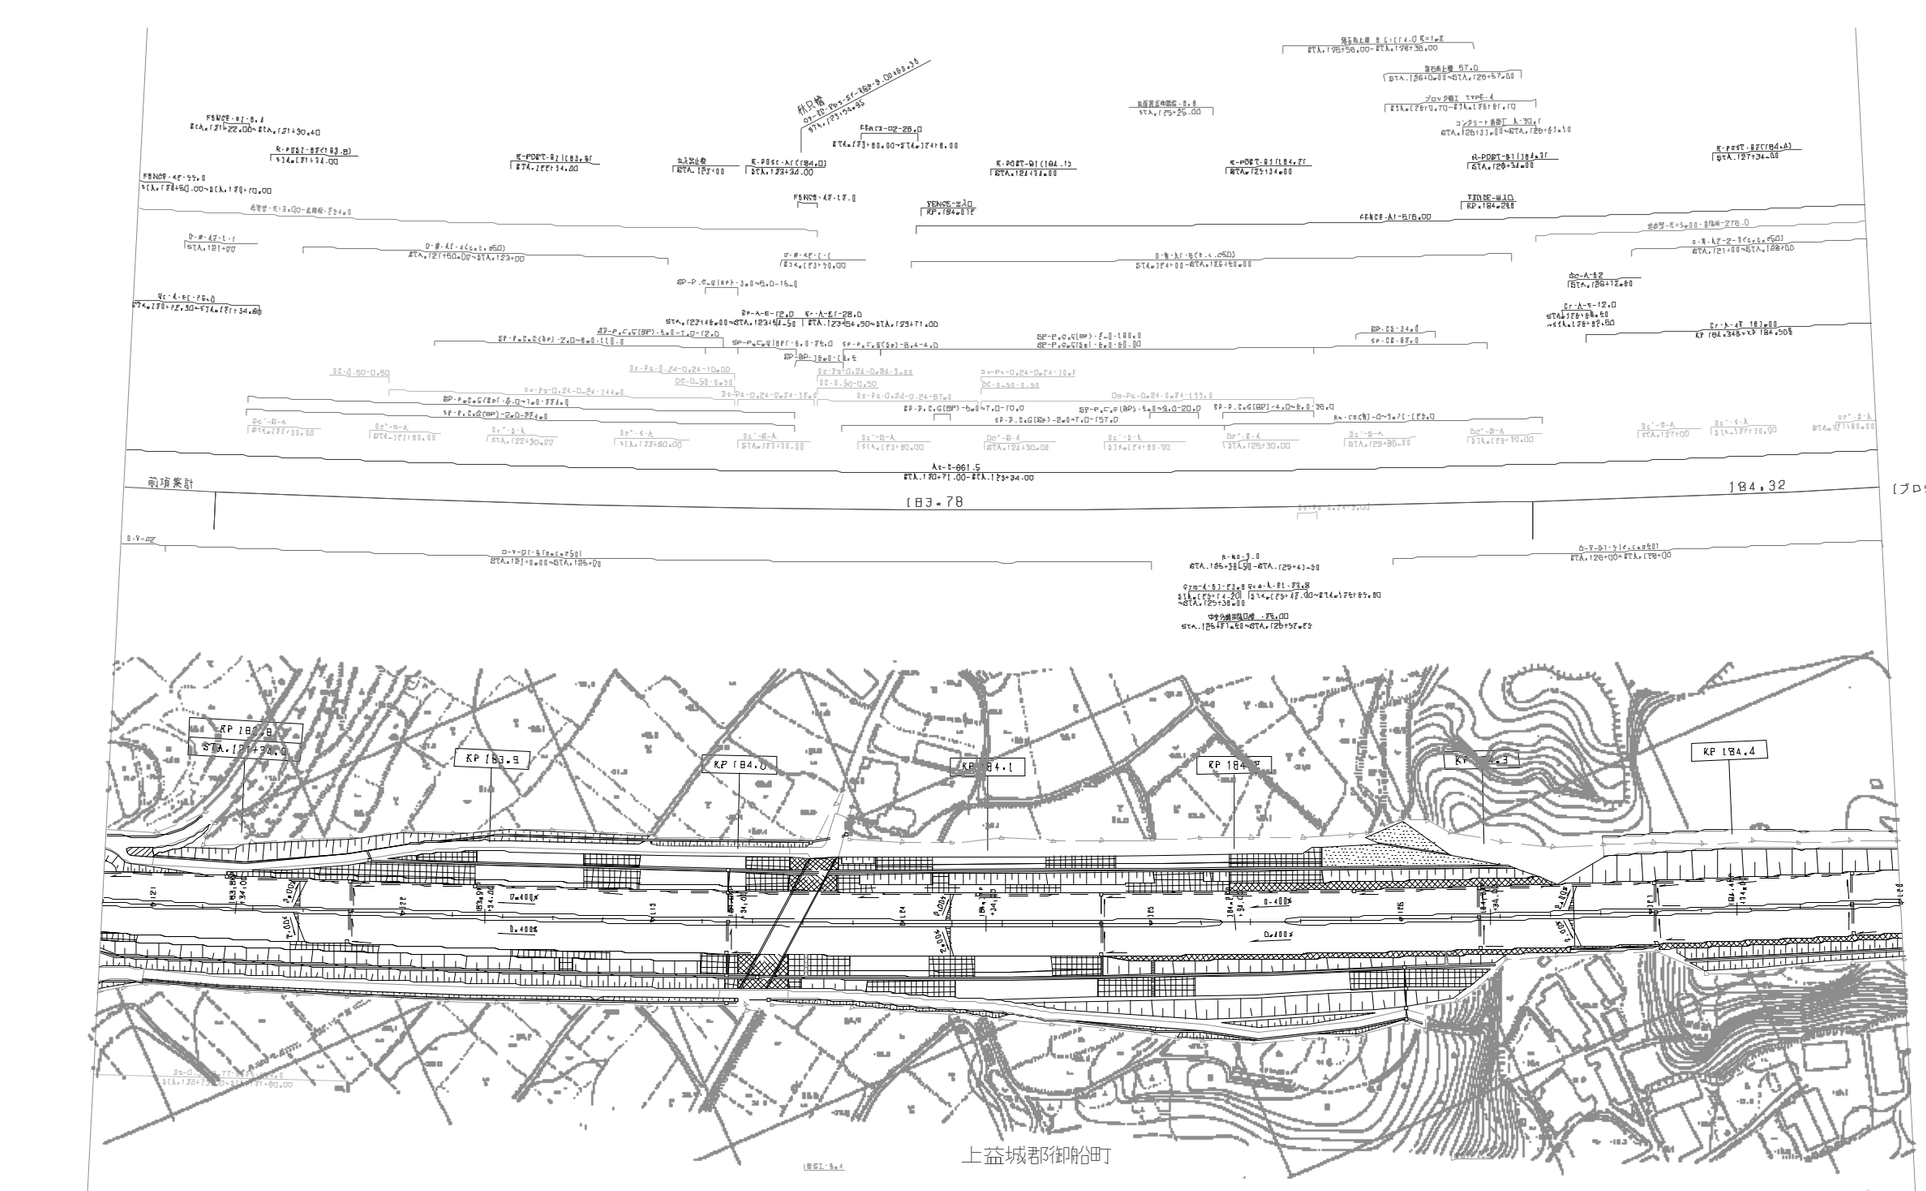

（ブロック情報）

（ブロック情報）

（中分）

図 型 年 月	摘 要
第1回 2005年 6月	
第2回 2019年 7月	
第3回 2020年 5月	
第4回 2021年 7月	

九州縦貫自動車道熊見島線 九州自動車道（御船～松橋）			——
工種	管理用平面図		——
名称	KP.183.746～KP.184.466 STA.120+80～STA.128+00	縮尺 1/1000	2 15
西日本高速道路（株） 九州支社			

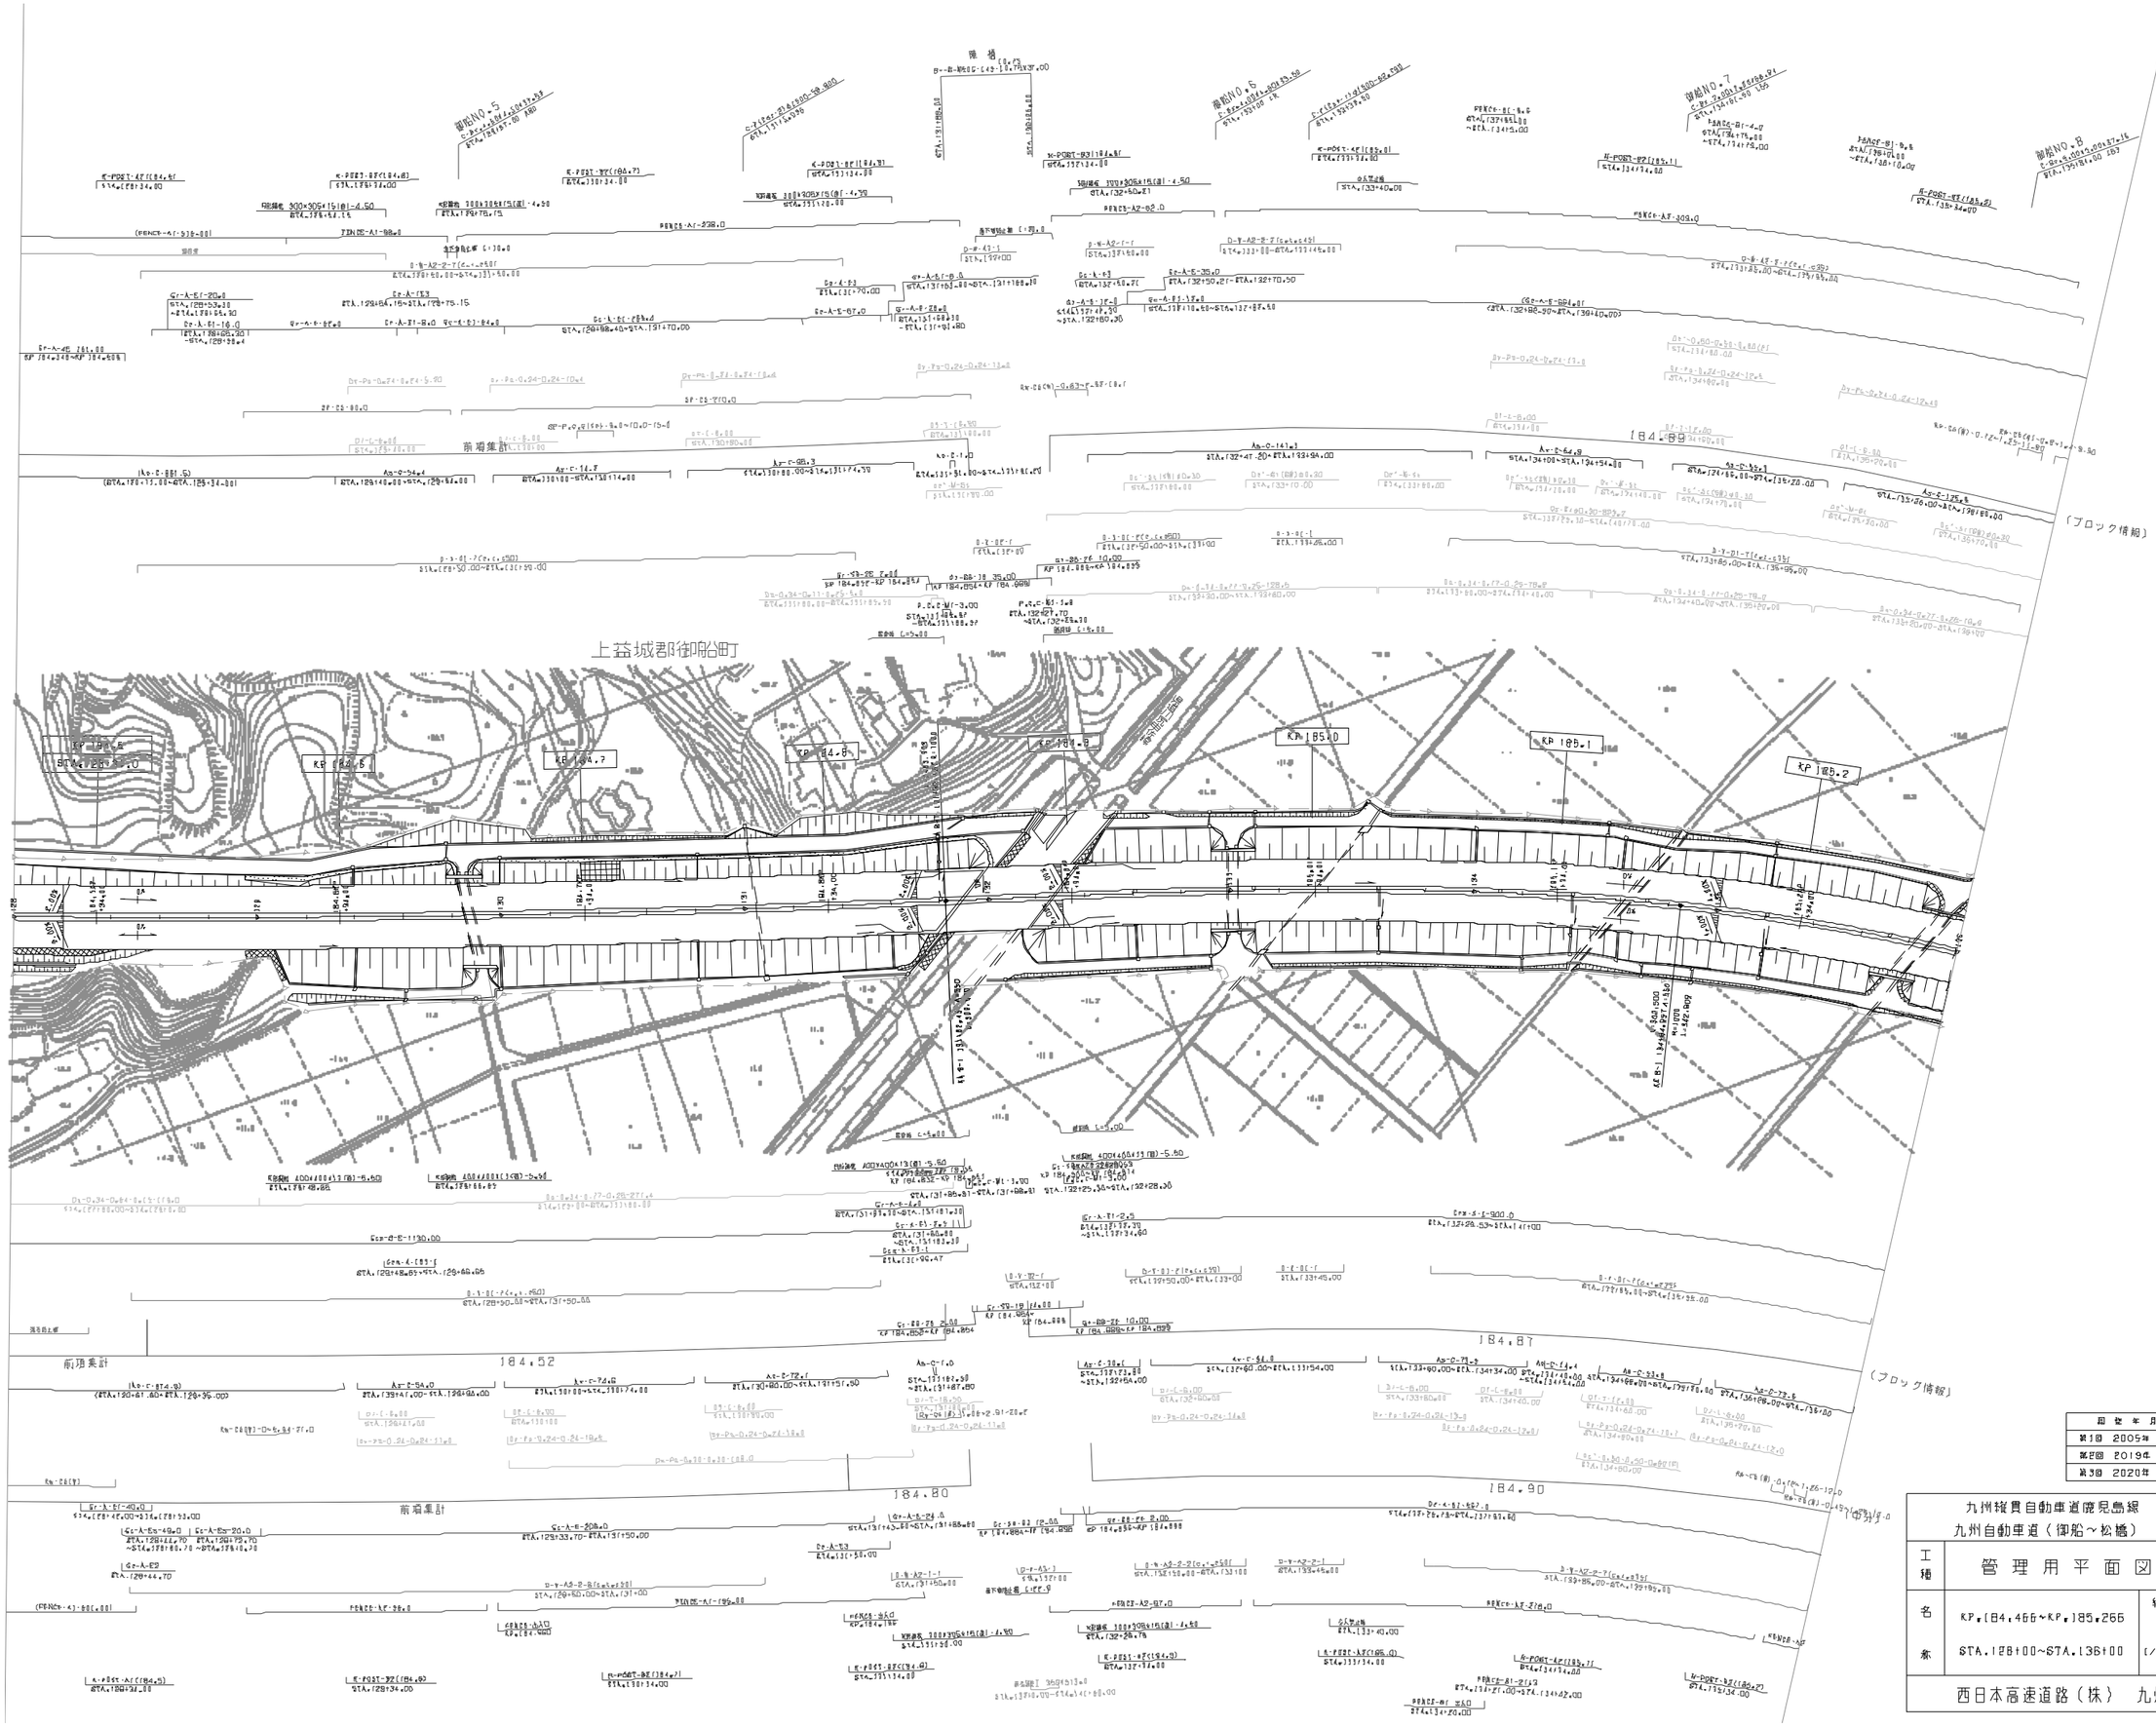

改 定 年 月	摘 要
第1回 2005年 6月	
第2回 2019年 7月	
第3回 2020年 5月	

九州縦貫自動車道鹿児島線 九州自動車道（御船～松橋）			——
工種	管 理 用 平 面 図		——
名称	KP.184.466～KP.185.266 STA.128+00～STA.136+00	縮尺 1/1000	3 / 5
西日本高速道路（株） 九州支社			

上益城郡甲佐町

上益城郡御船町

KP 185.4

KP 185.5

KP 185.6

KP 185.7

KP 185.8

KP 185.9

KP 186.0

KP 185.8+34.00

前項集計

185.35

185.80

（ブロック情報）

（中分）

改定年月	備考
第1回 2005年 6月	
第2回 2019年 7月	

工種	管理用平面図	——
名称	KP185.266～KP.186.066 STA.136+00～STA.144+00	縮尺 R 1/1000
		4/15

西日本高速道路（株） 九州支社

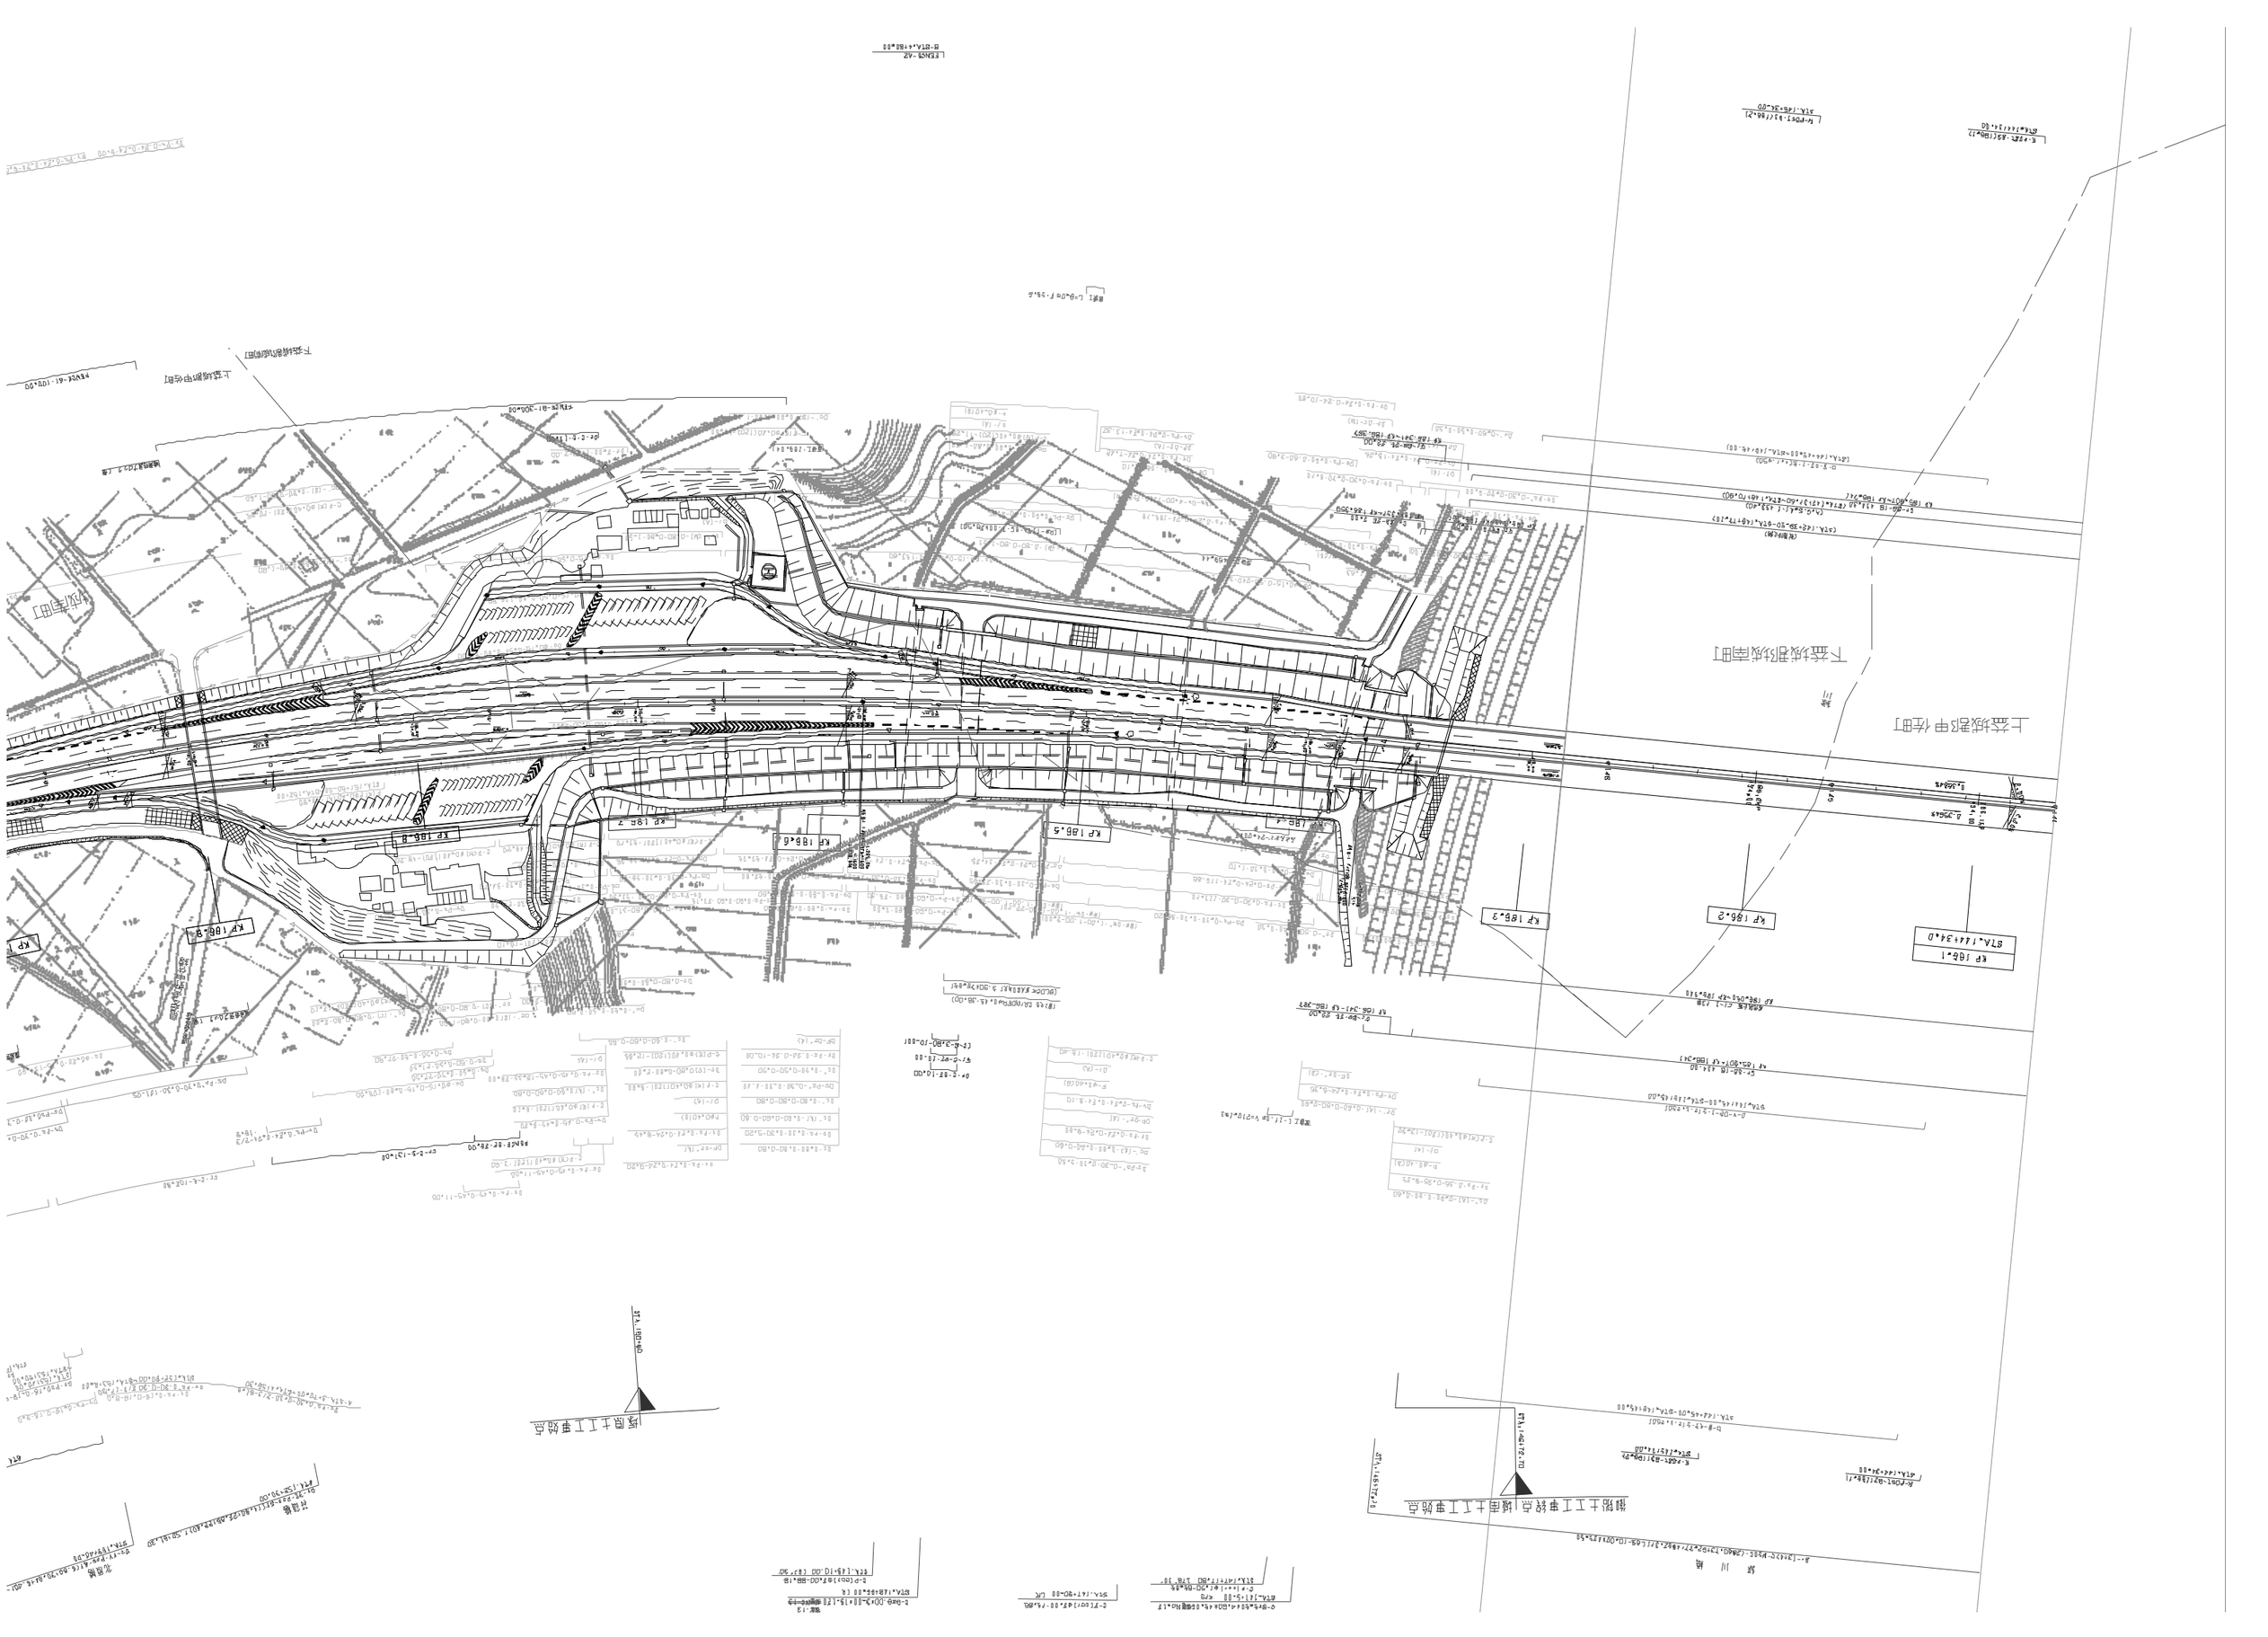
KP 186.2
KP 186.3
KP 186.4
KP 186.5
KP 186.6
KP 186.7
KP 186.8
KP 186.9
KP 186.1
施工中
施工中
施工中

九州縦貫自動車道鹿児島線 九州自動車道（御船～松橋）			——
工種	管理用平面図		——
名称	KP.186.066~KP.187.166 STA.144+00~STA.155+00	縮尺 1/1000	9 19
西日本高速道路（株）　九州支社			

調整年月	摘要
第1回　2005年 6月	
第2回　2012年 2月	
第3回　2019年 7月	
第4回　2022年 6月	

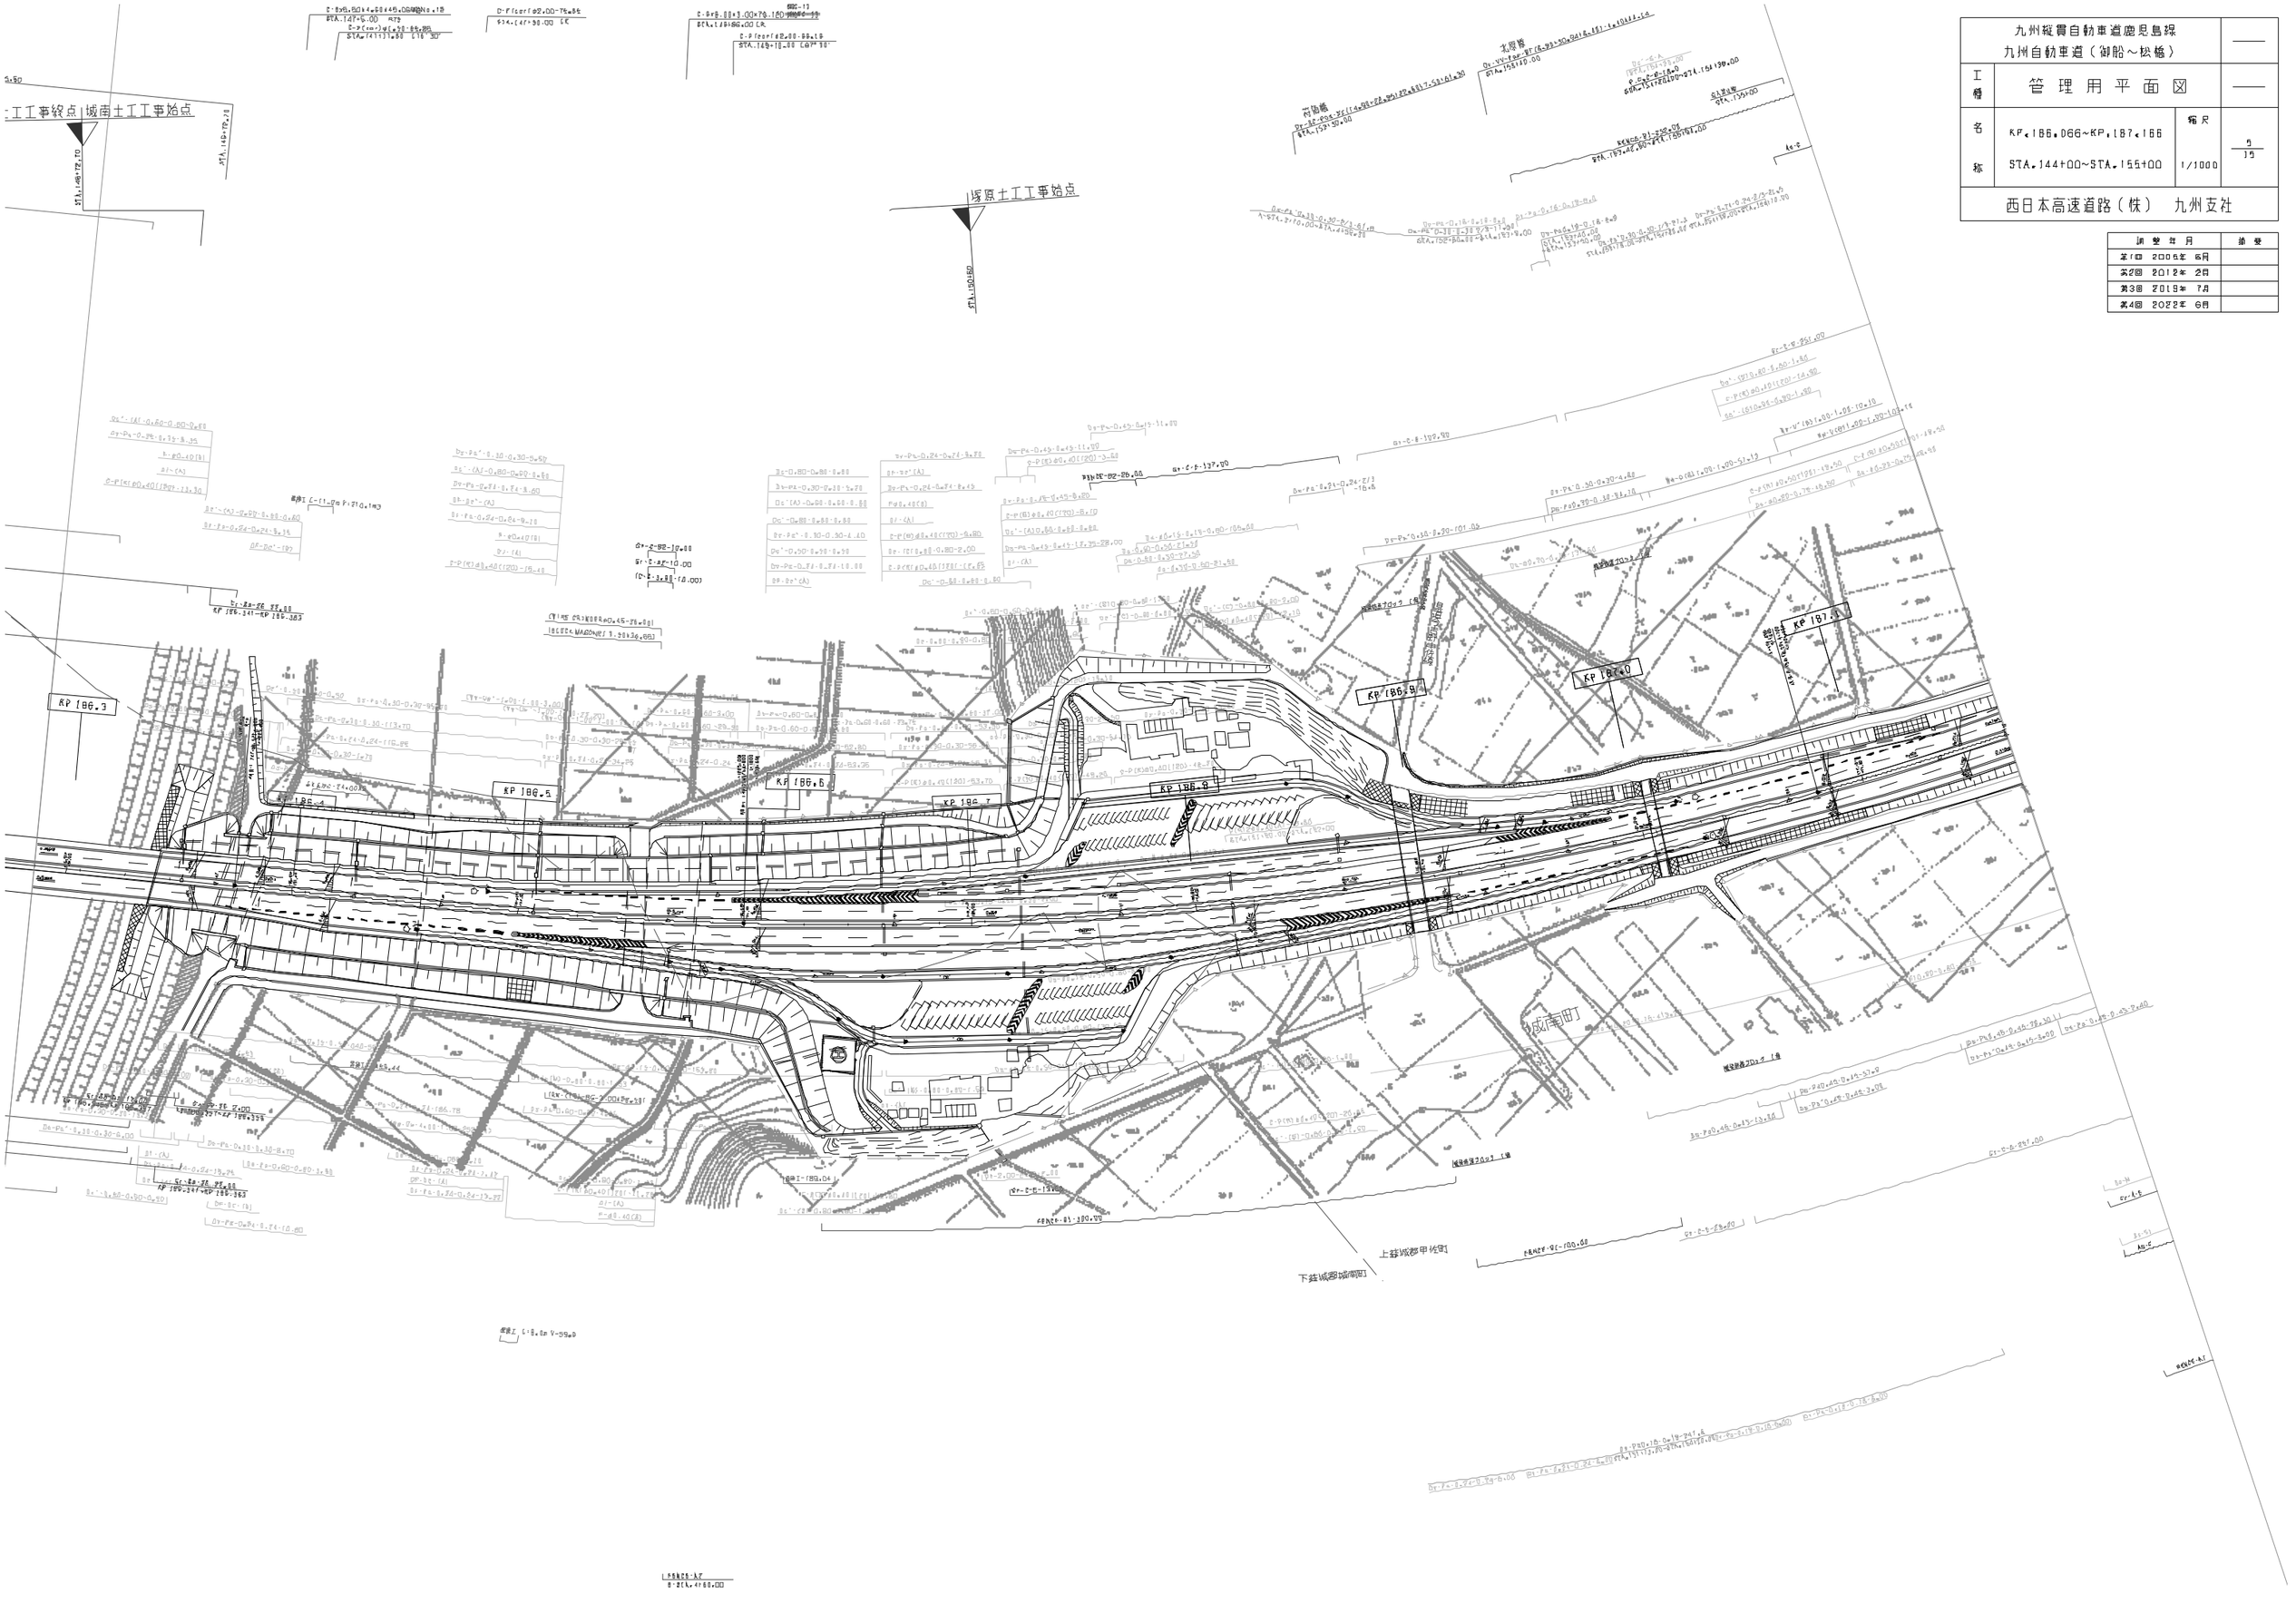

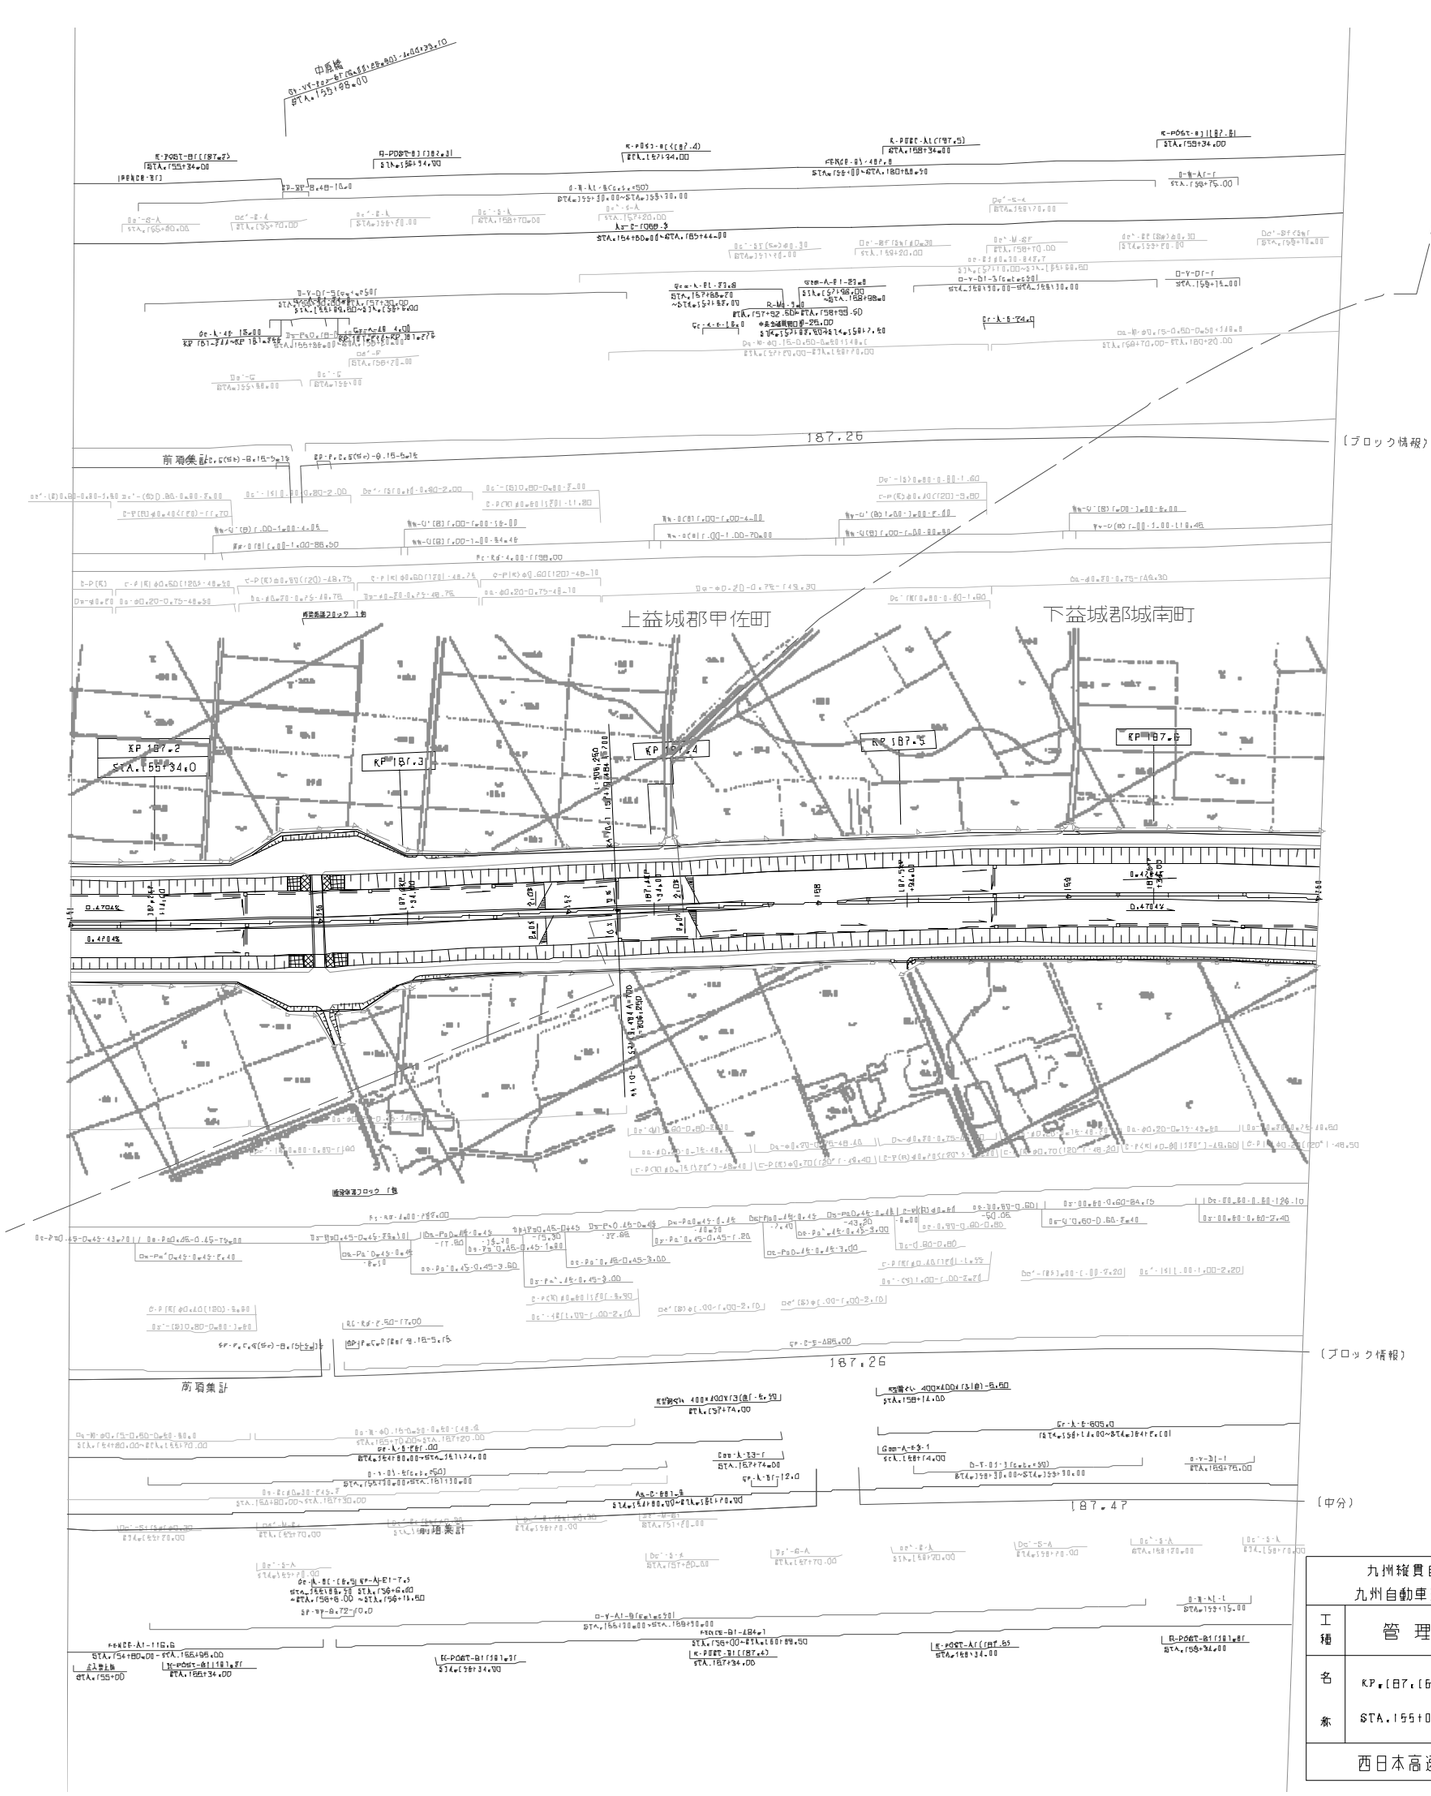

図 面 年 月	備 考
第1回 2005年 6月	
第2回 2019年 7月	

九州横貫自動車道鹿児島線 九州自動車道（御船～松橋）			——
工種	管理用平面図		——
西日本高速道路（株） 九州支社			

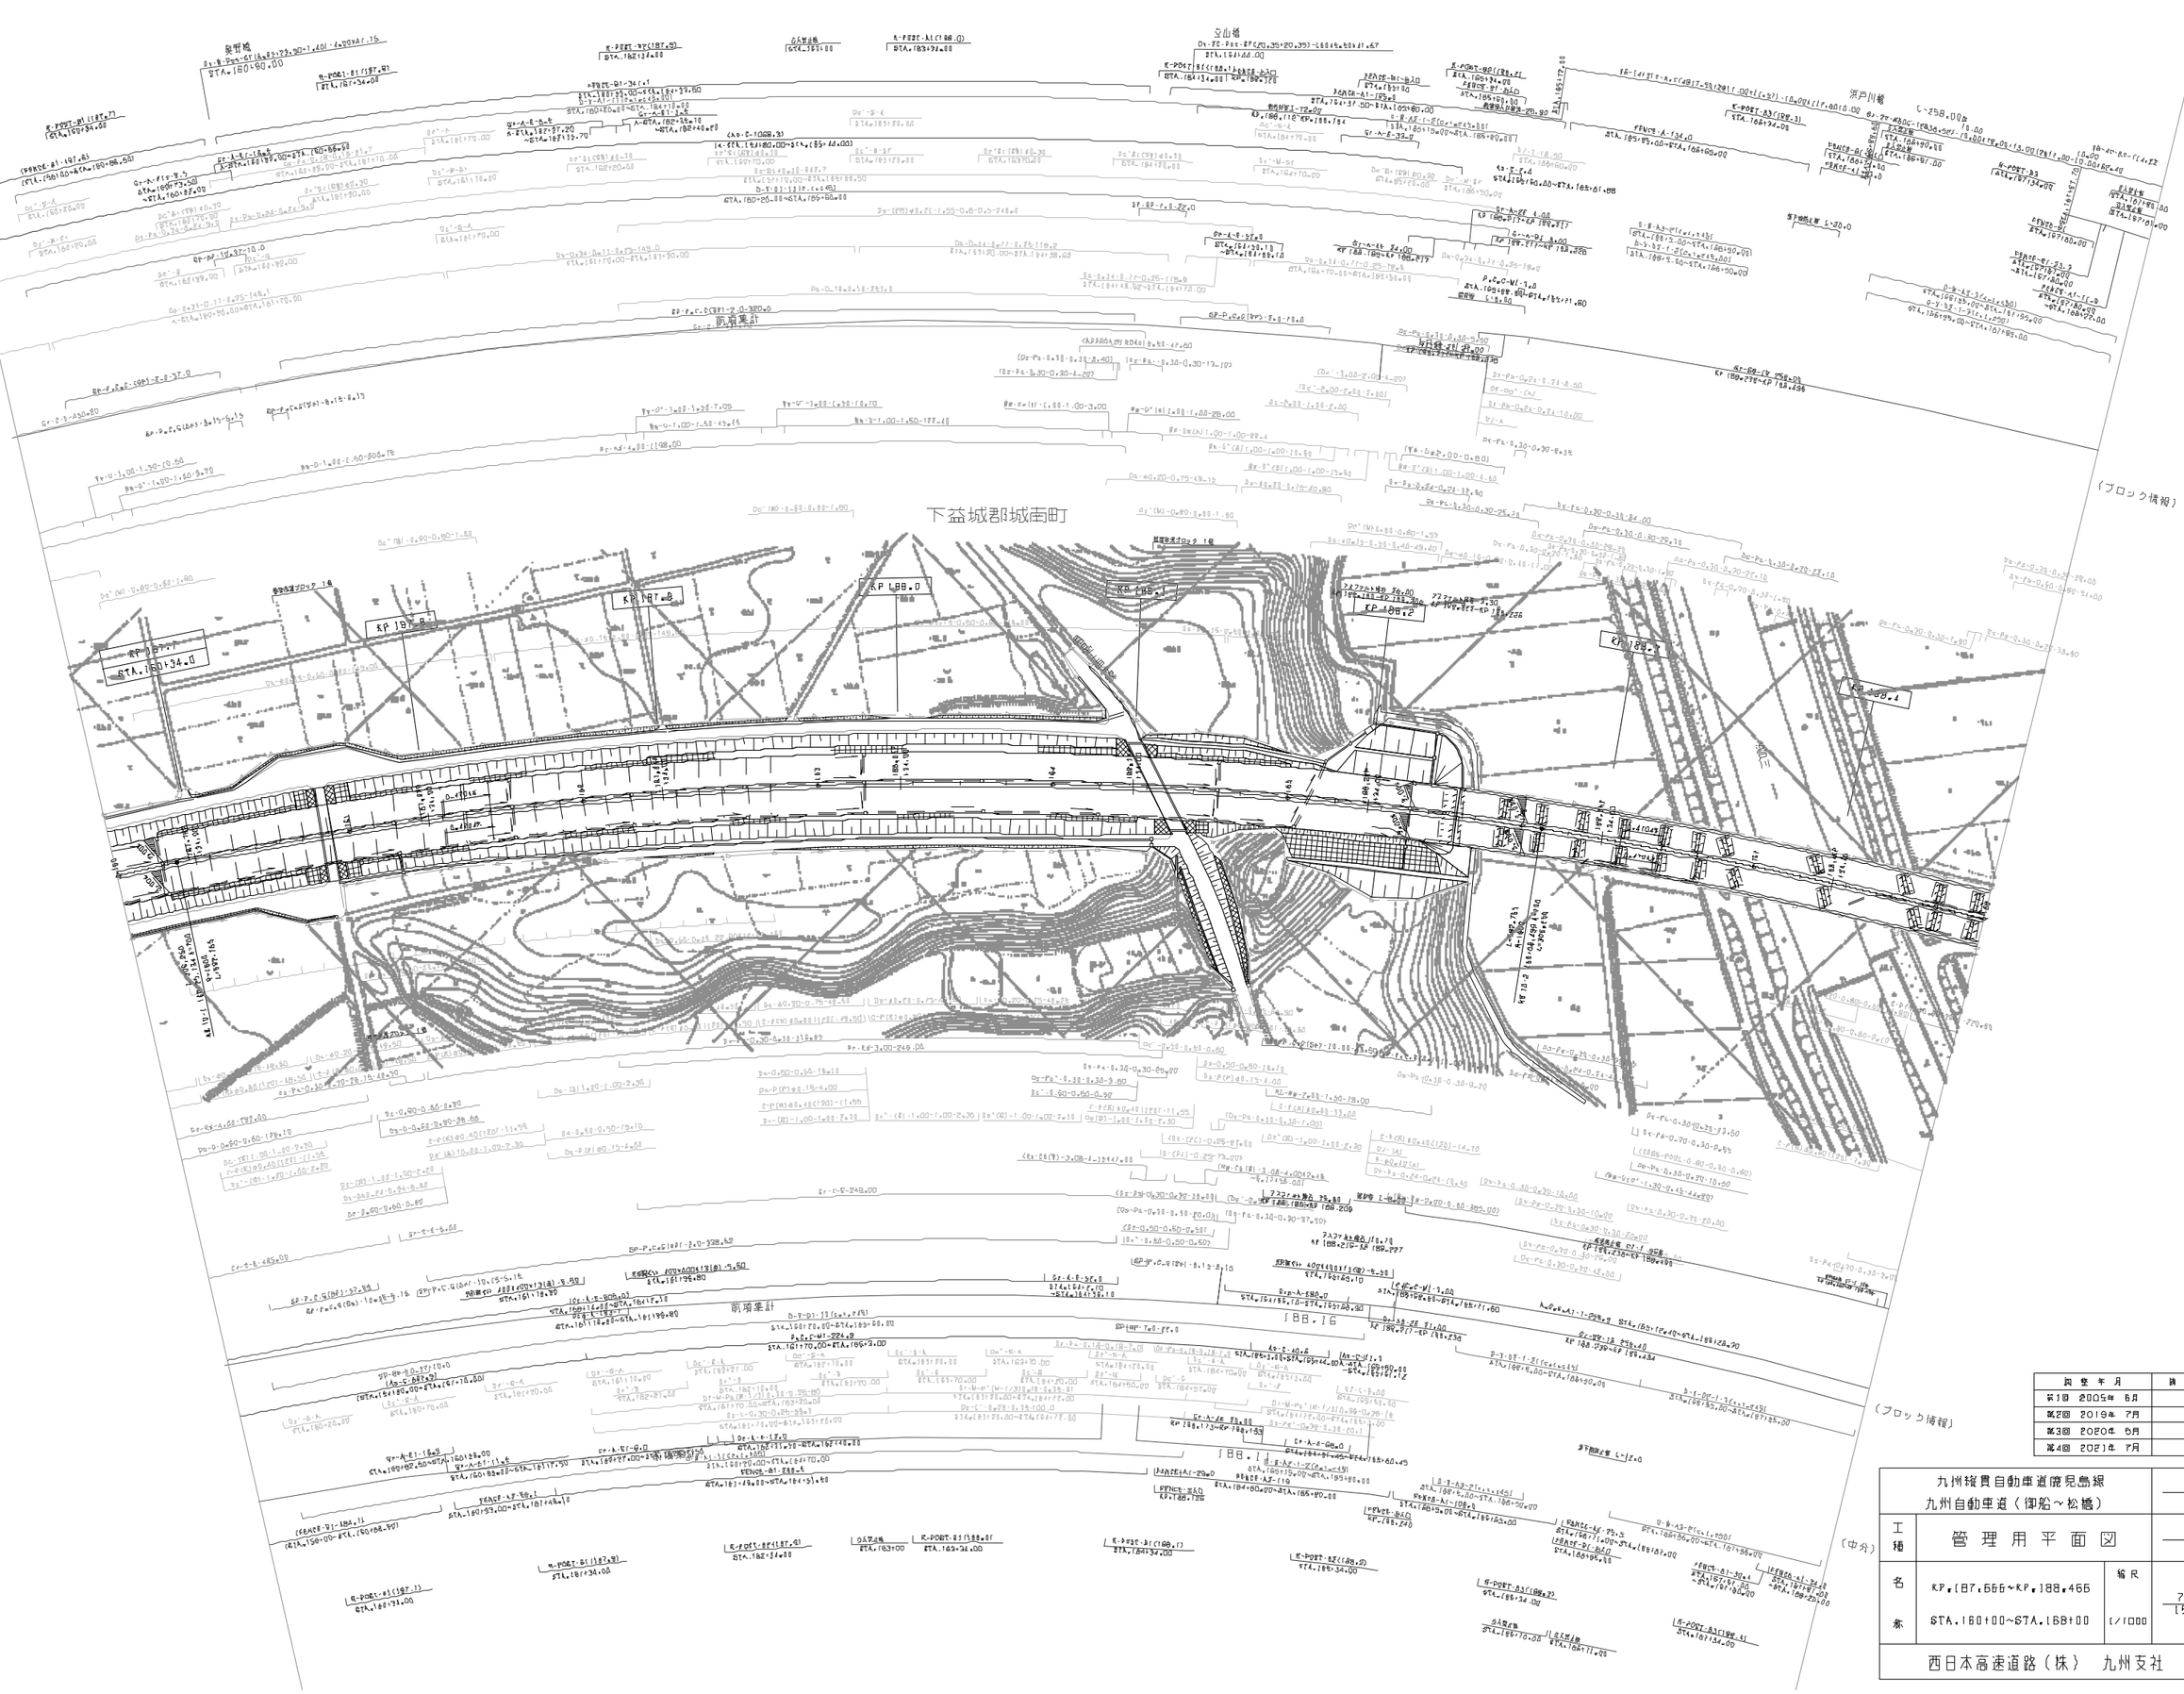

改定年月	摘要
第1回 2005年 6月	
第2回 2019年 7月	
第3回 2020年 6月	
第4回 2021年 7月	

九州縦貫自動車道鹿児島線 九州自動車道（御船～松橋）			——
工種	管理用平面図		——
名称	KP.187.566～KP.188.466 STA.160+00～STA.168+00	縮尺 1/1000	7/15
西日本高速道路（株） 九州支社			

九州縦貫自動車道鹿児島線
九州自動車道（御船～松橋）

工種	管理用平面図		
名称	KP.188.466～KP.189.266 STA.168+00～STA.175+00	縮尺 1/1000	8/15

西日本高速道路（株） 九州支社

改訂年月	備考
第1回 2005年 6月	
第2回 2019年 7月	
第3回 2020年 6月	
第4回 2021年 7月	

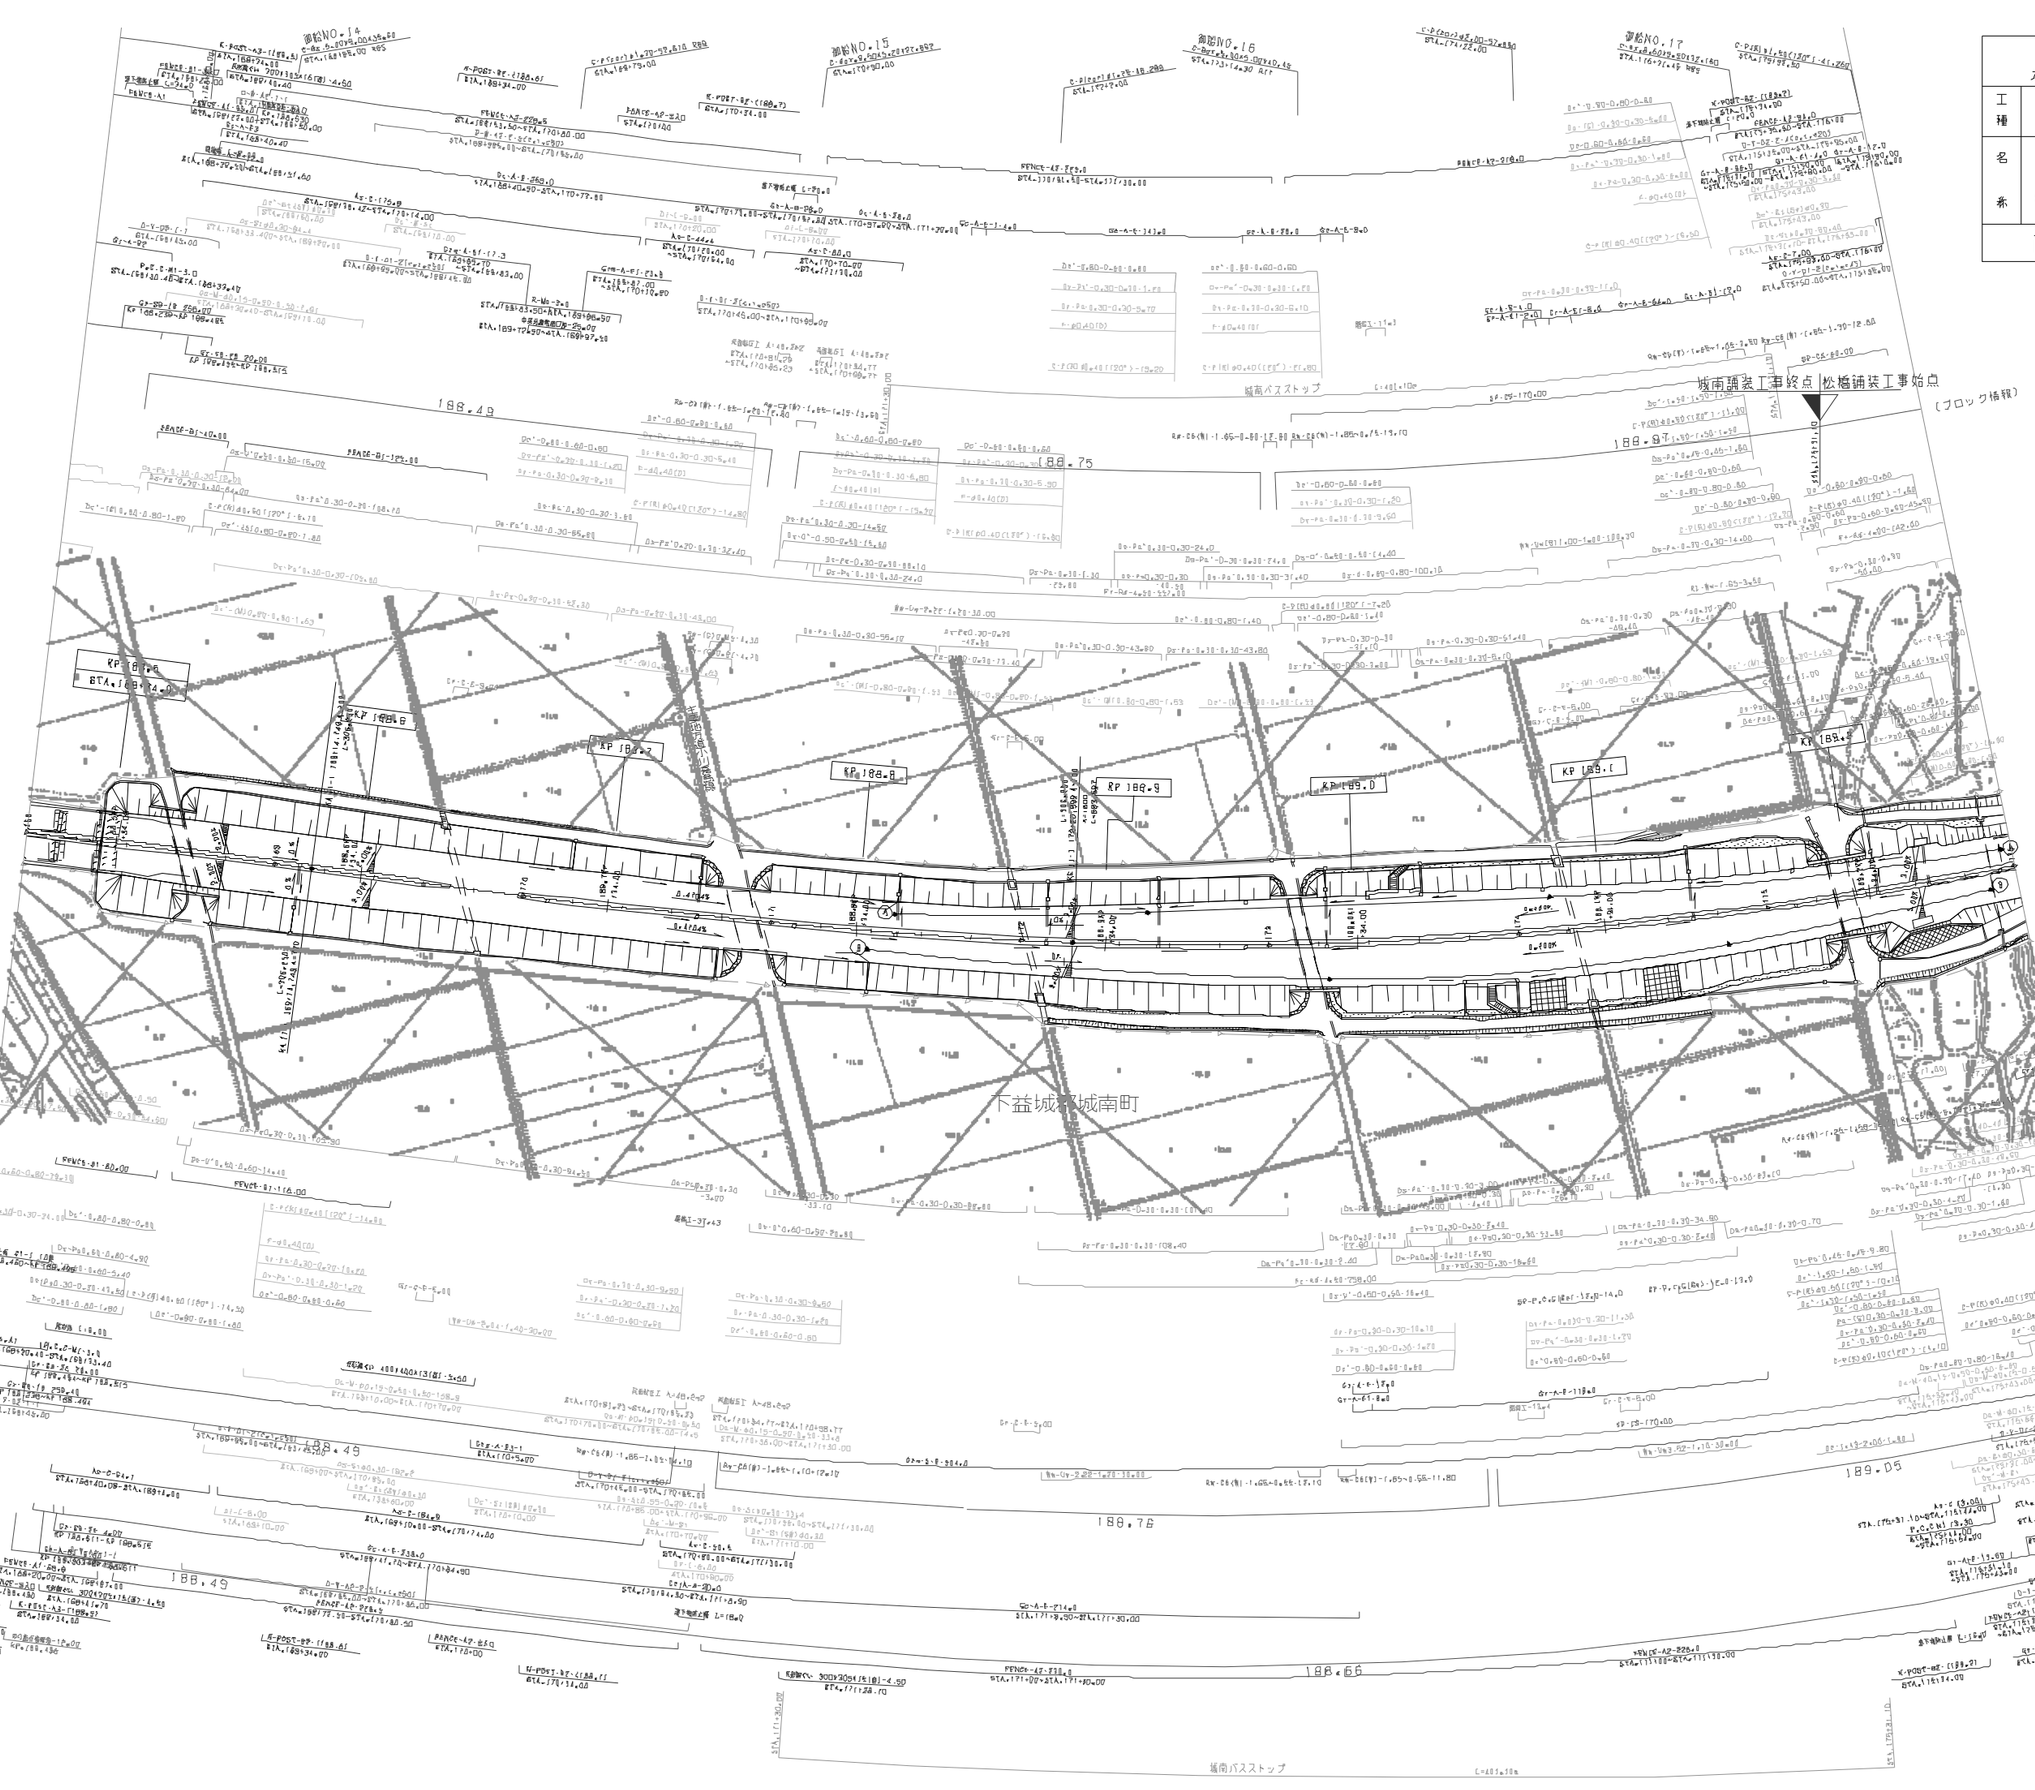

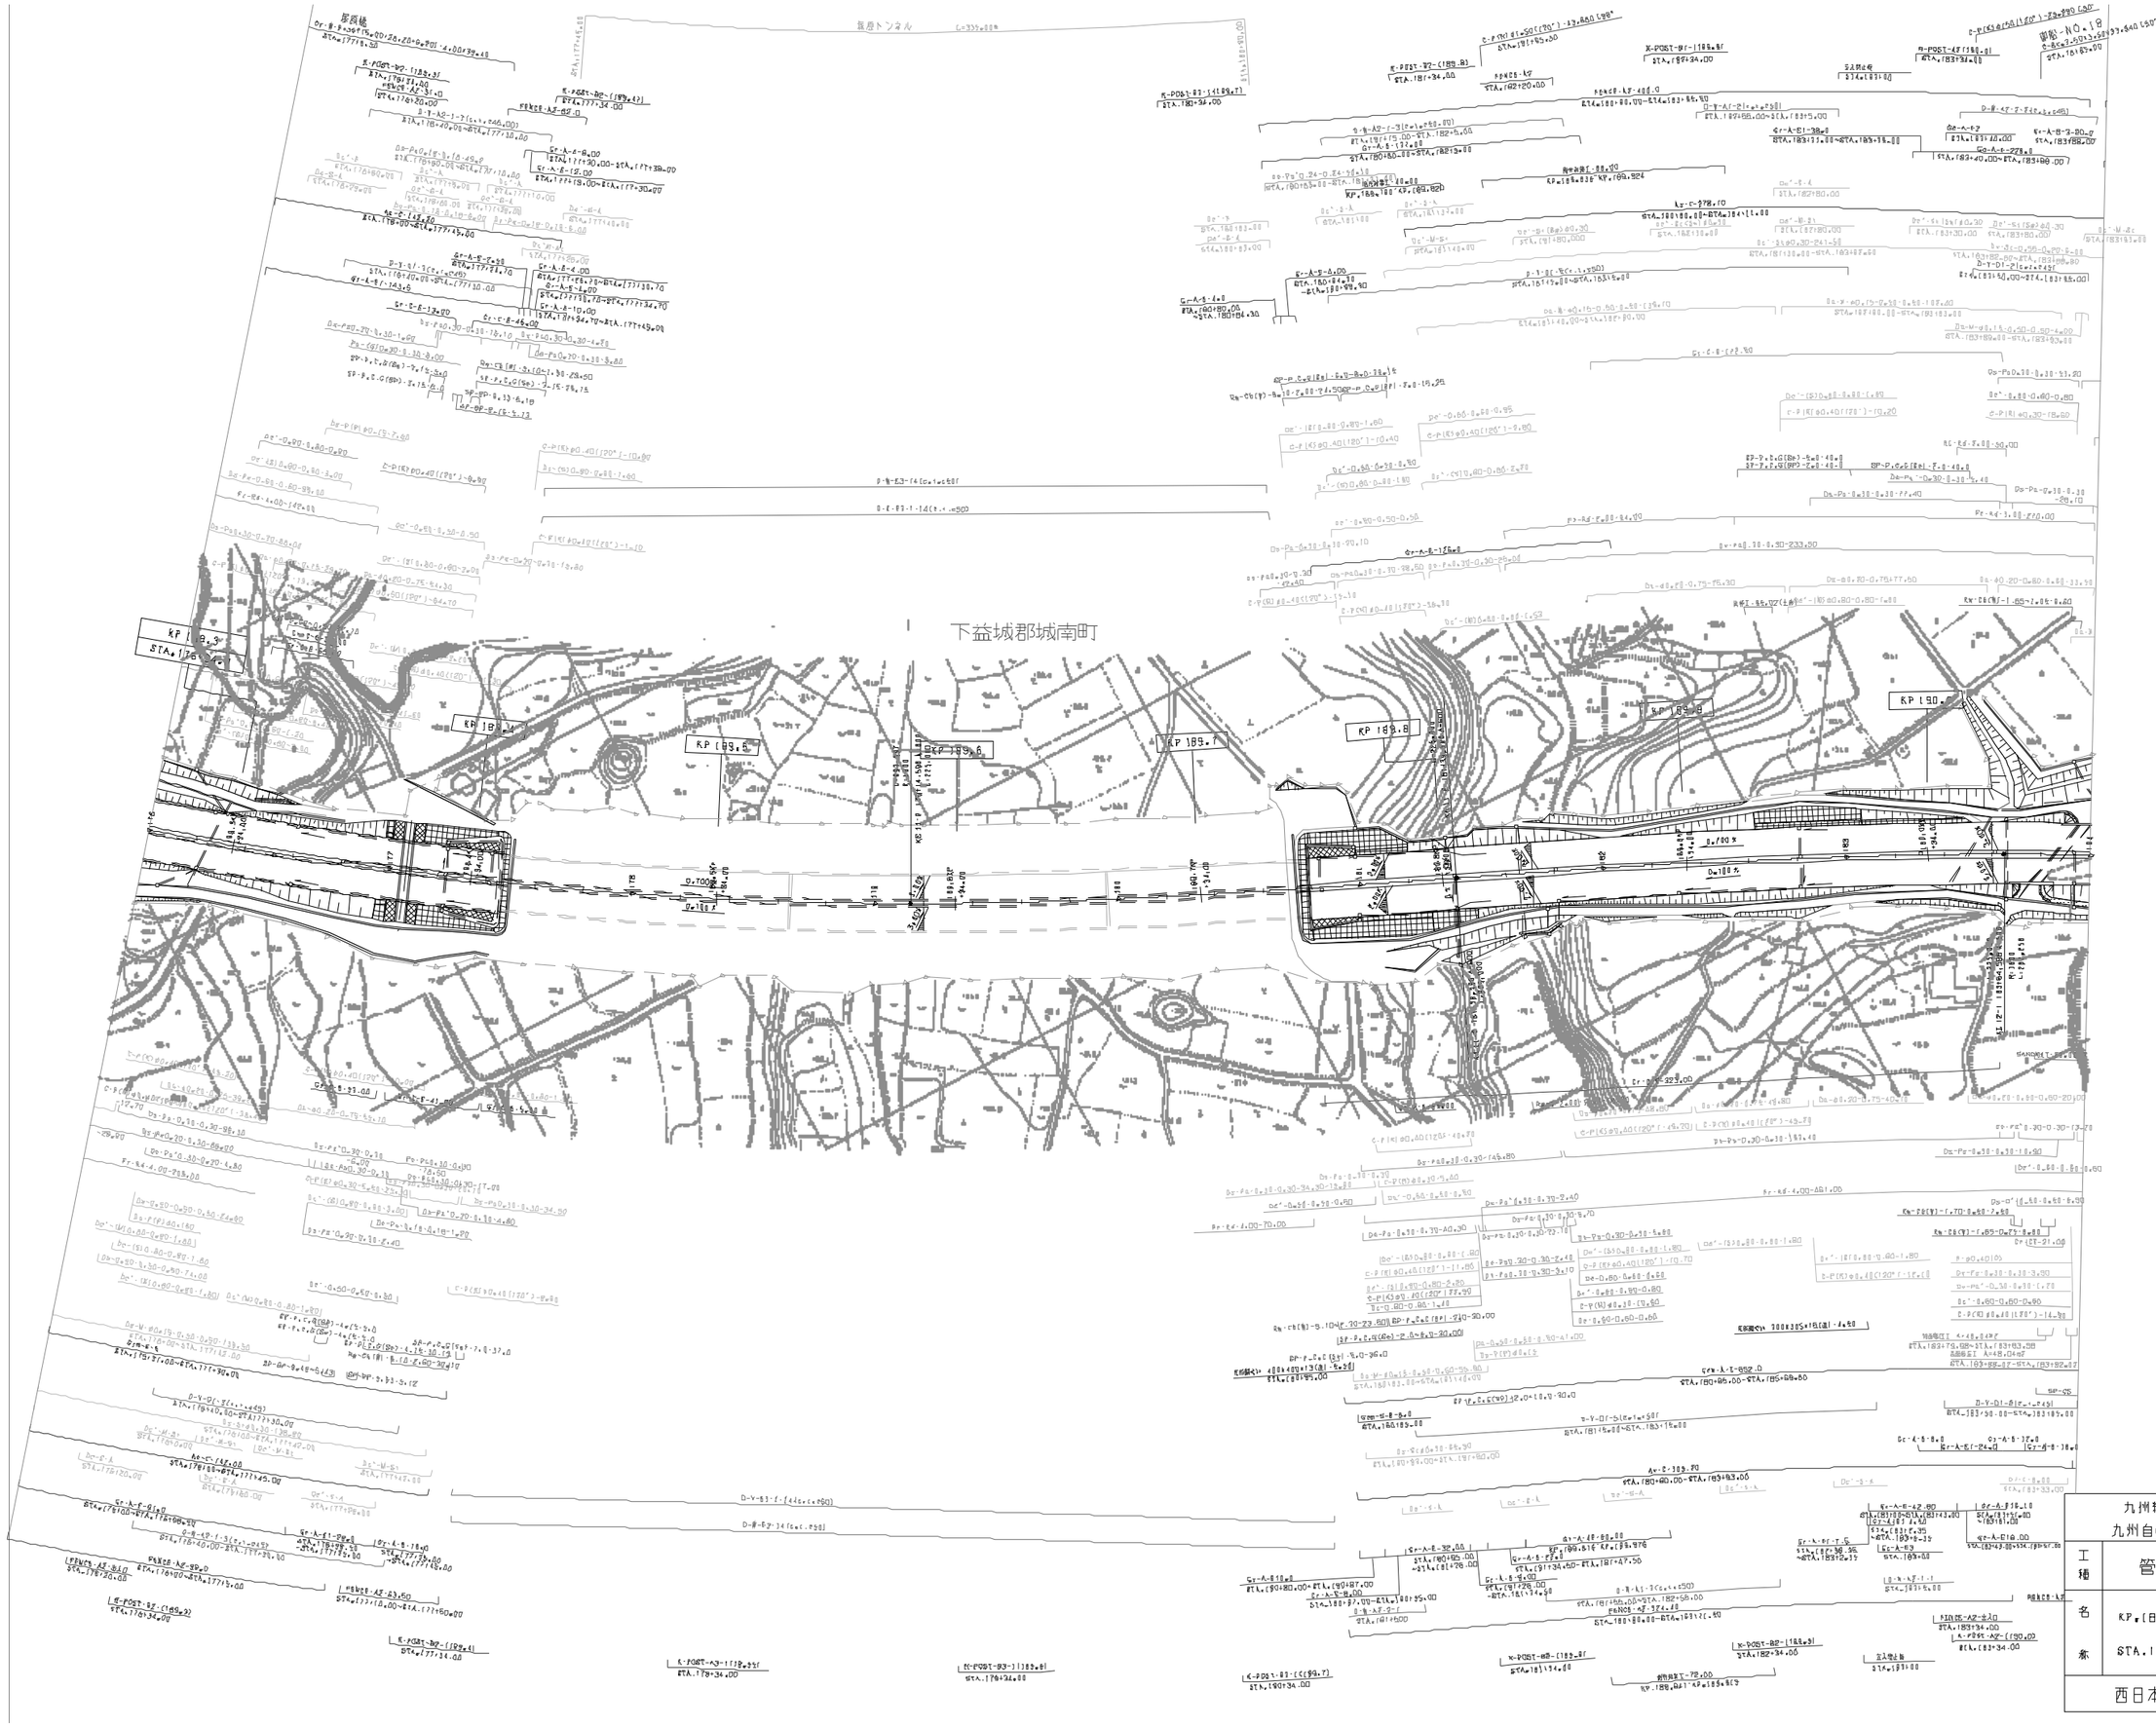

改定年月	摘要
第1回 2005年 6月	
第2回 2021年 7月	

九州横貫自動車道鹿児島線 九州自動車道（御船～松橋）			——
工種	管理用平面図		——
名称	KP.189.265～KP.190.065 STA.176+00～STA.184+00	縮尺 1/1000	9 15
西日本高速道路（株） 九州支社			

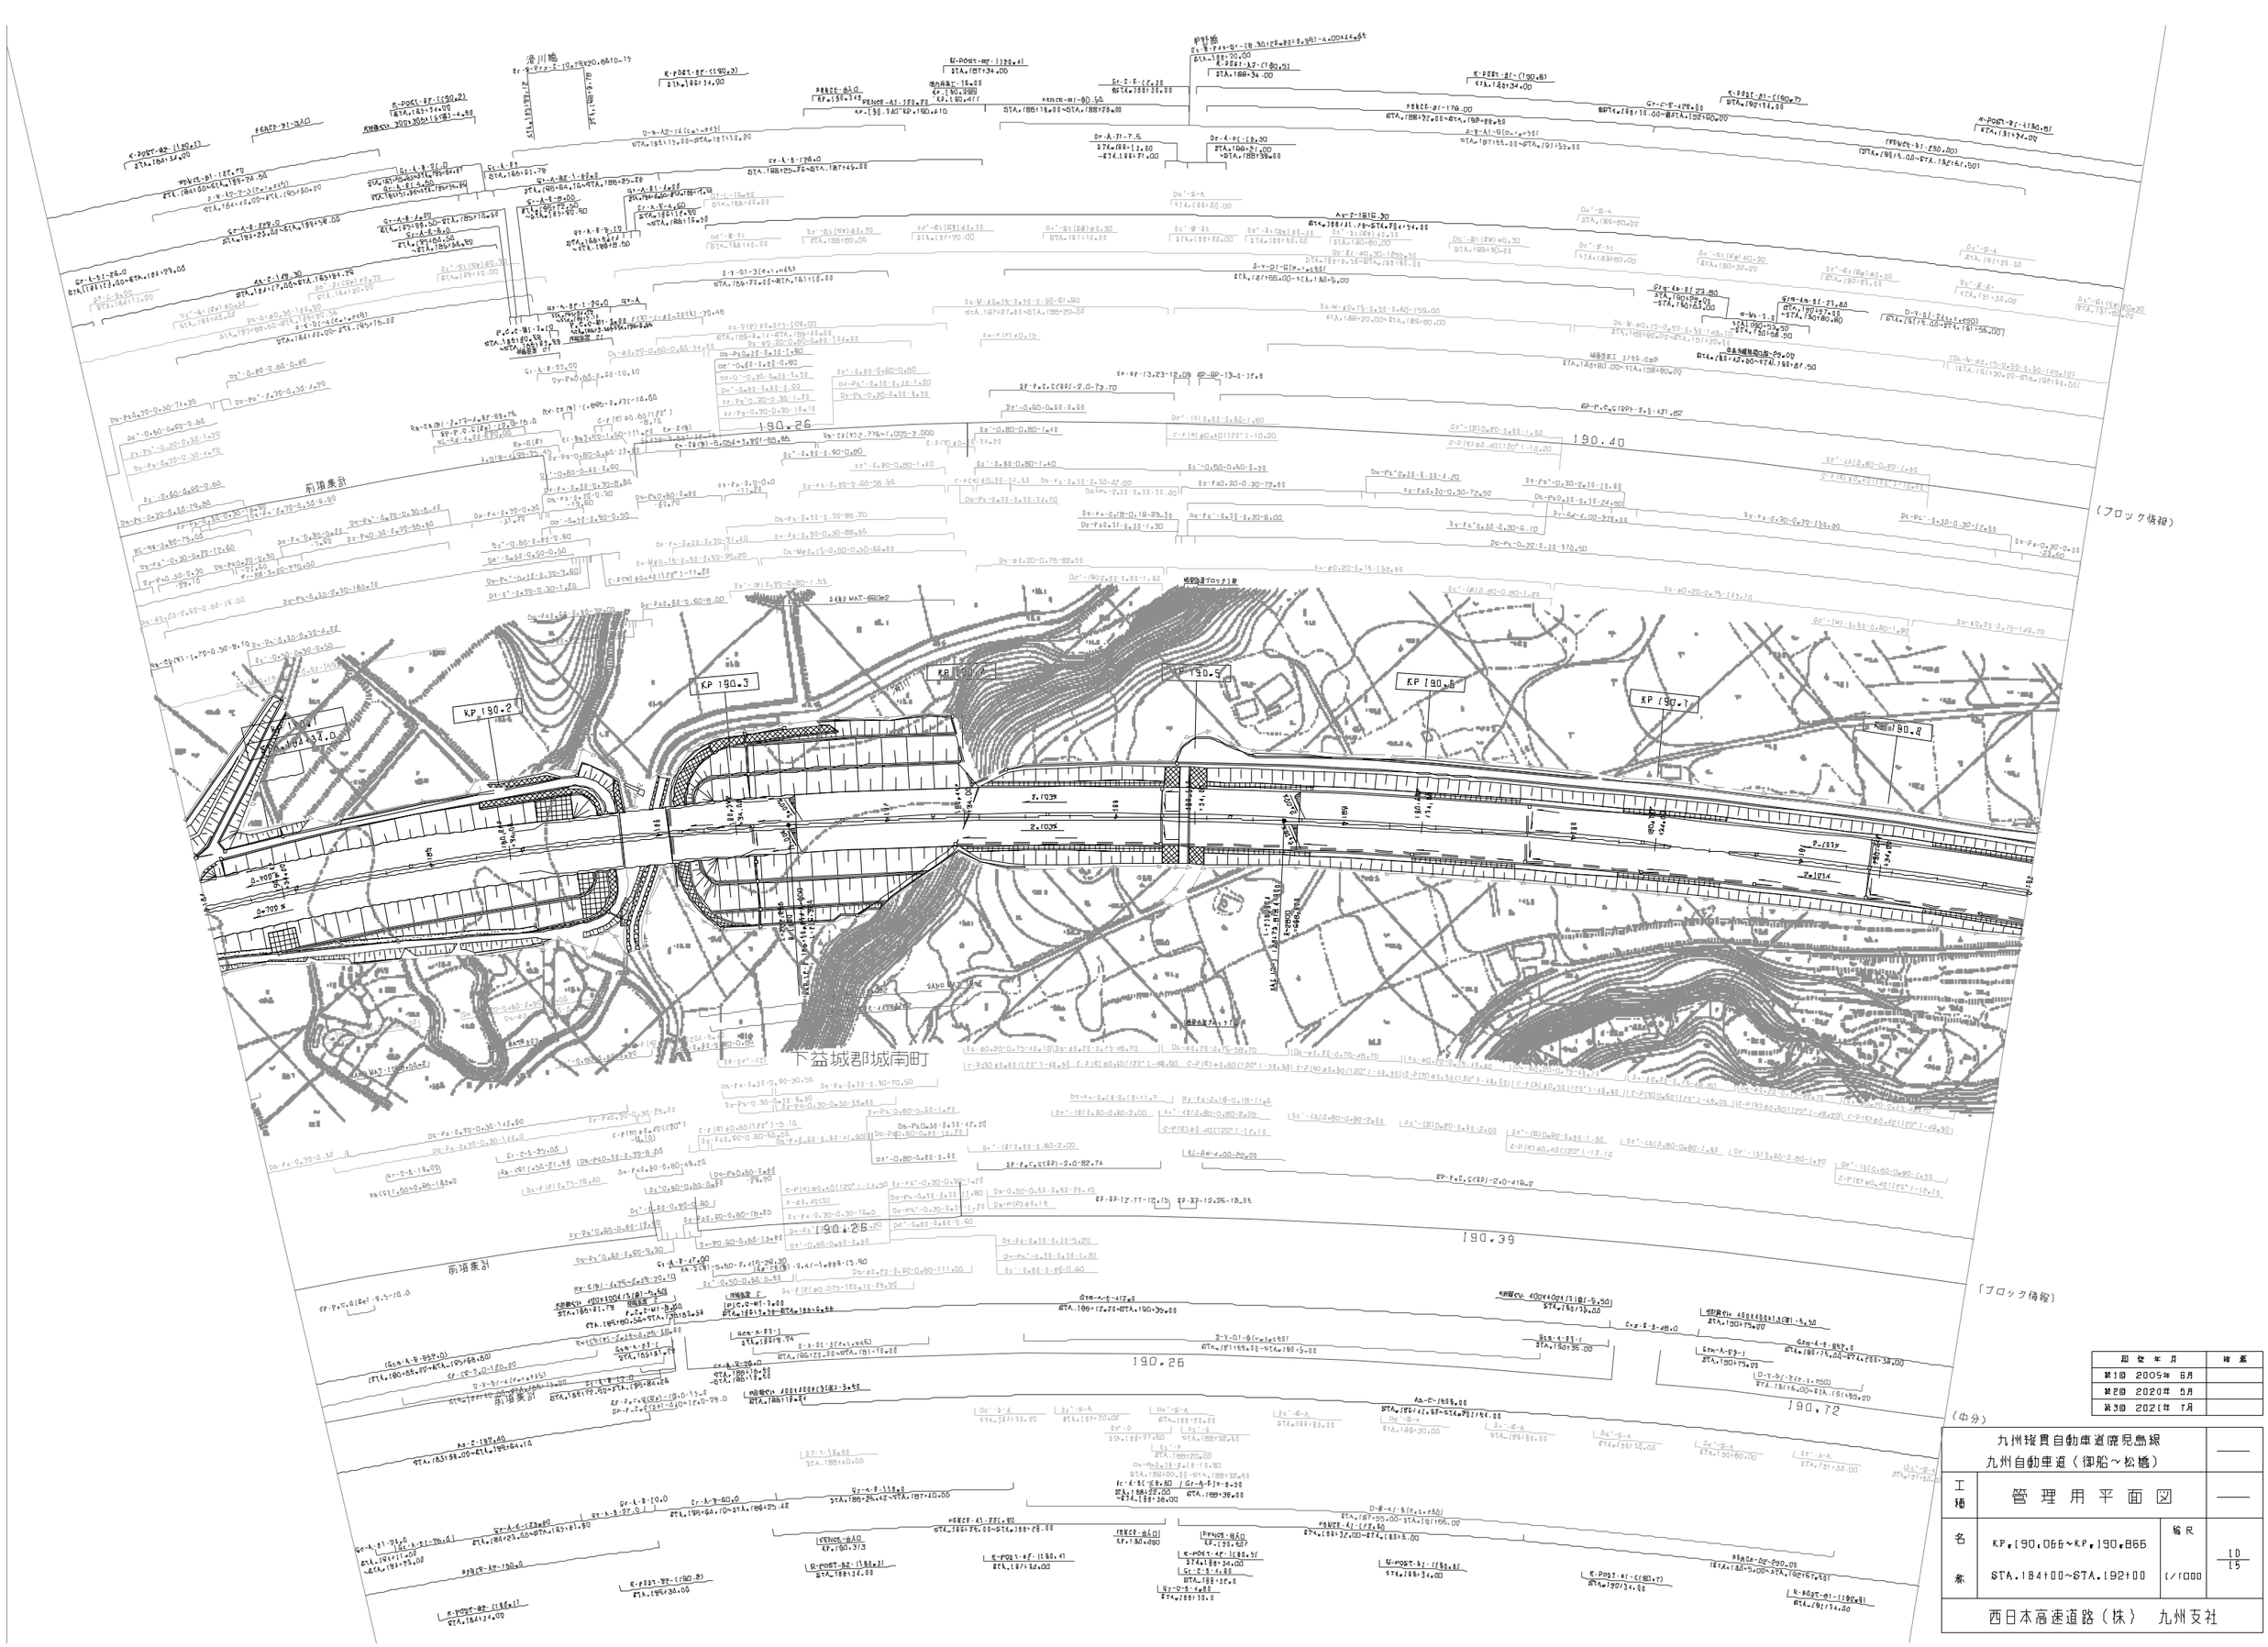

回	位	年	月	摘	要
第1回		2005年	6月		
第2回		2020年	5月		
第3回		2021年	7月		

（中分）

九州横貫自動車道鹿児島線 九州自動車道（御船～松橋）			——
工種	管理用平面図		——
名称	KP.190.066～KP.190.866 STA.184+00～STA.192+00	縮尺	1/1000	LD 15
西日本高速道路（株） 九州支社			

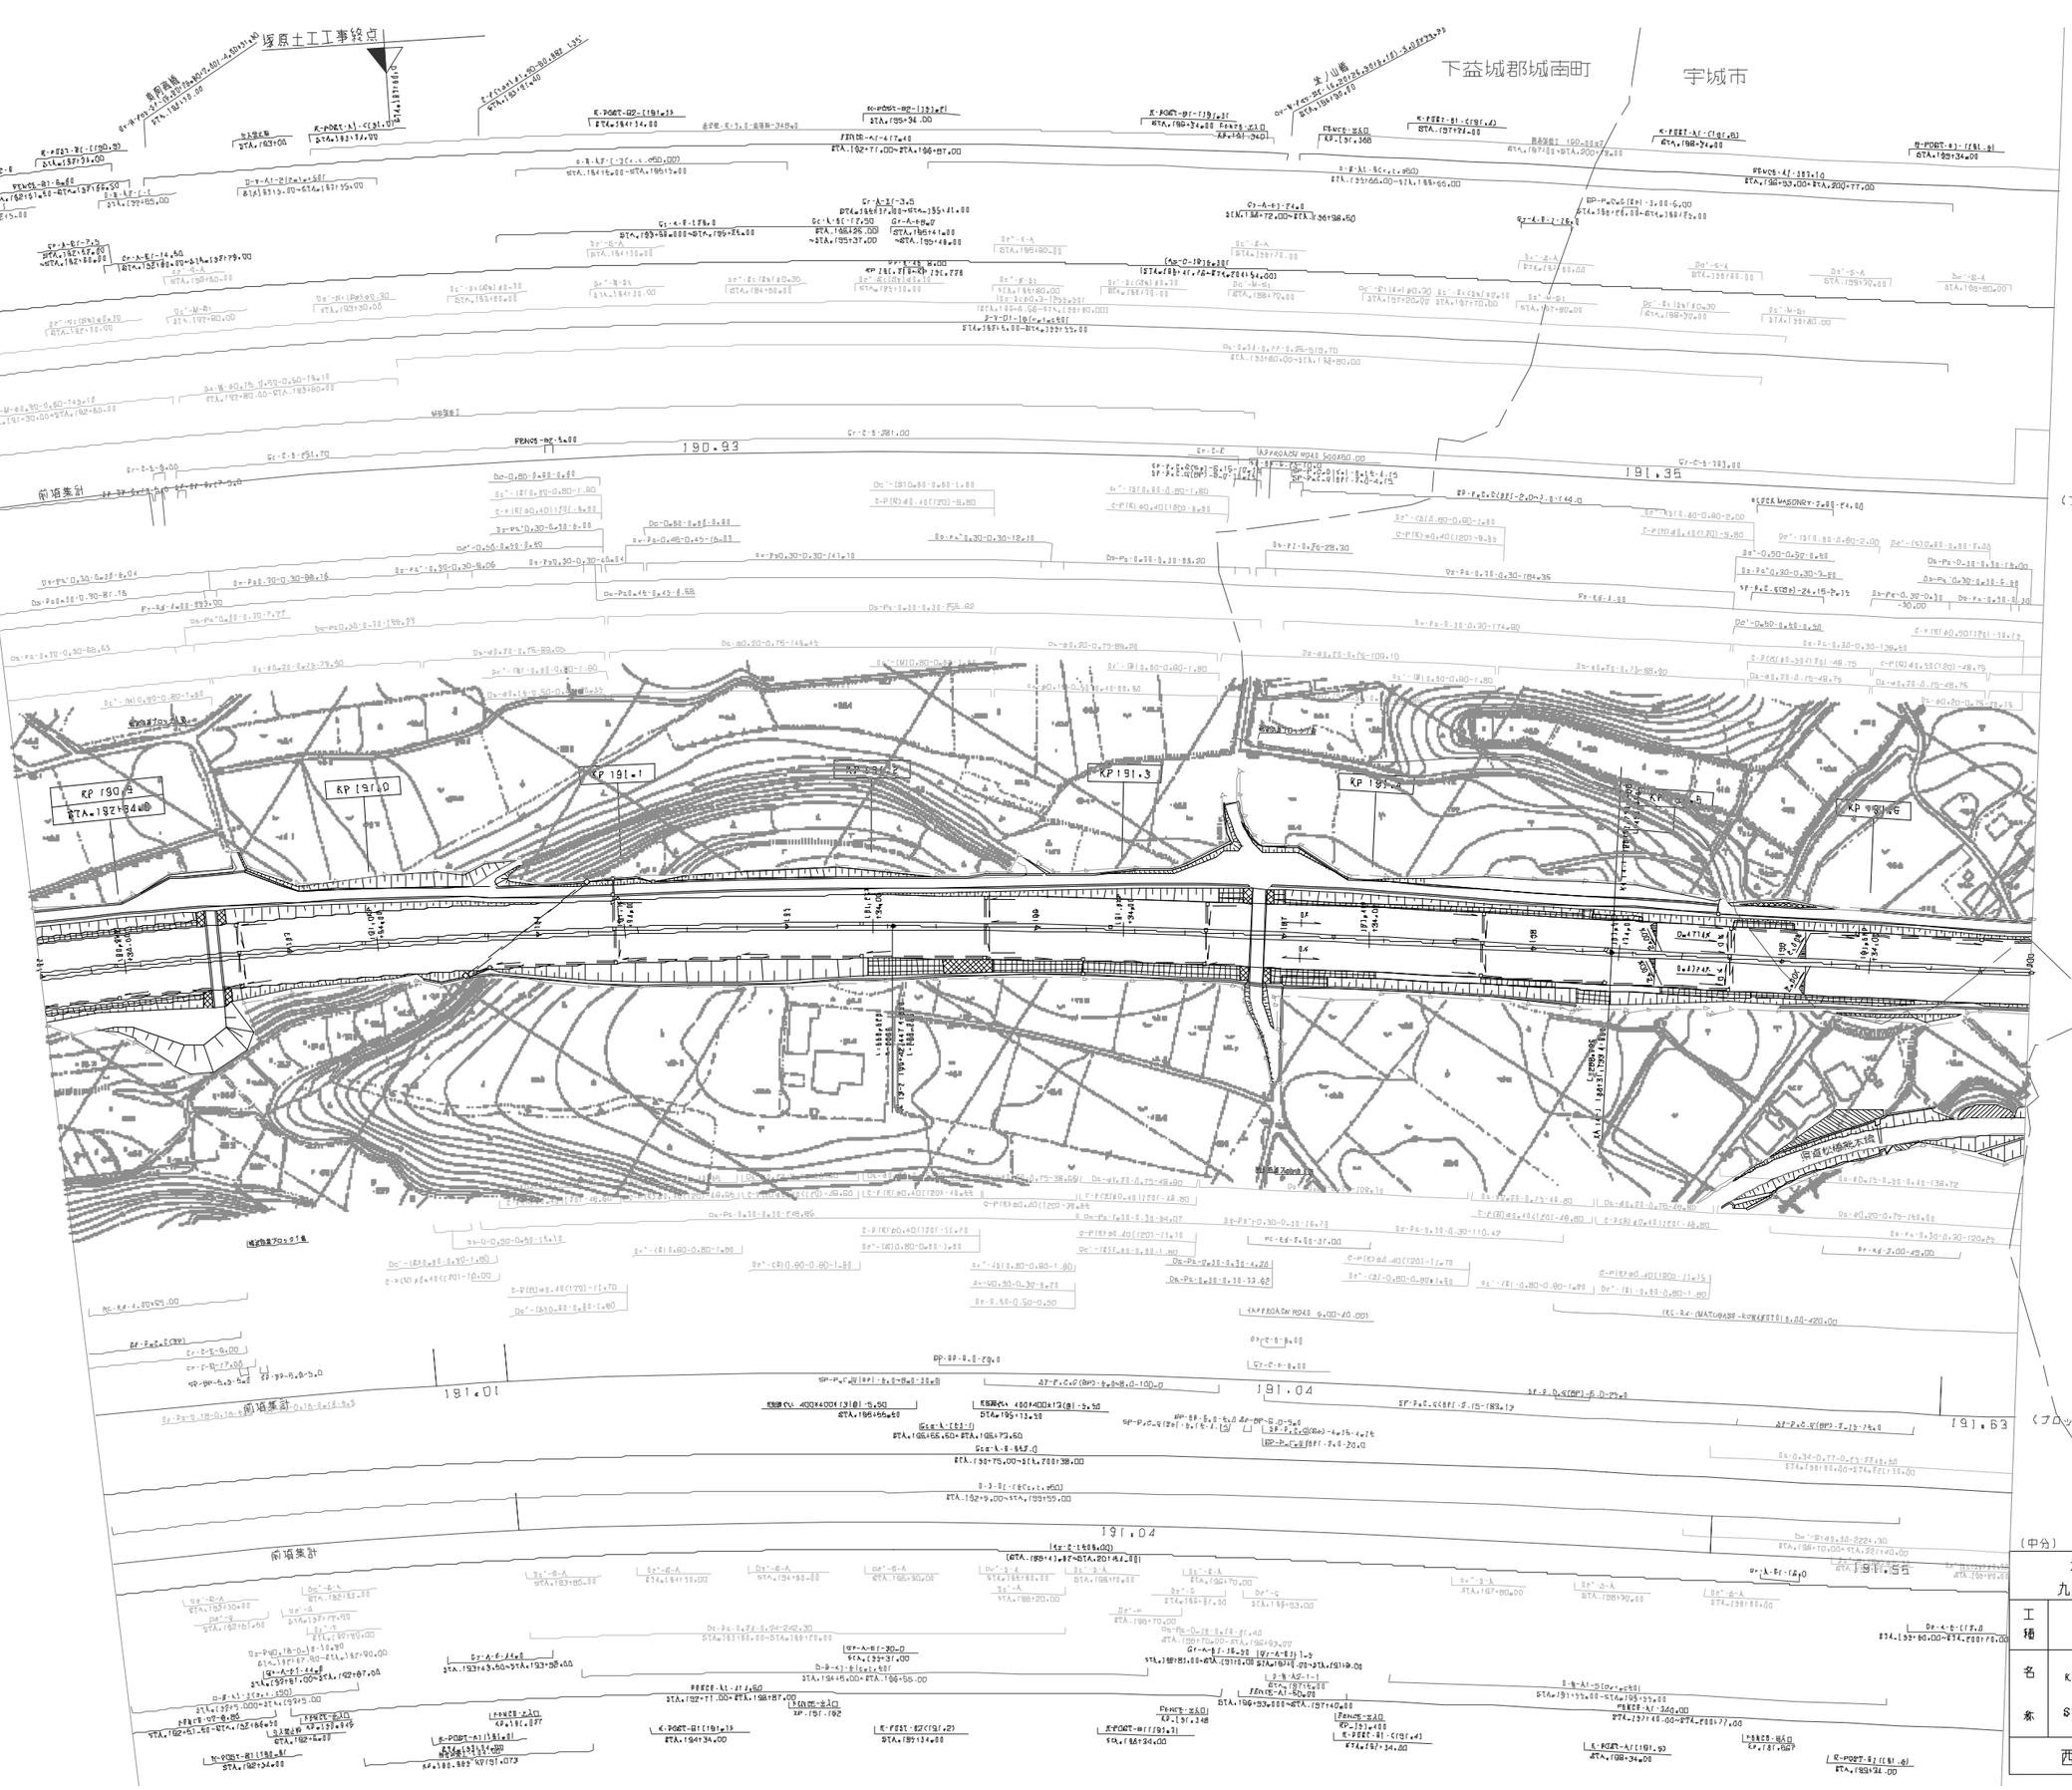
塚原土工工事終点
下益城郡城南町
宇城市
水ノ川橋
KP 190.0
KP 190.5
KP 191.0
KP 191.1
KP 191.2
KP 191.3
KP 191.4
KP 191.5
KP 191.6



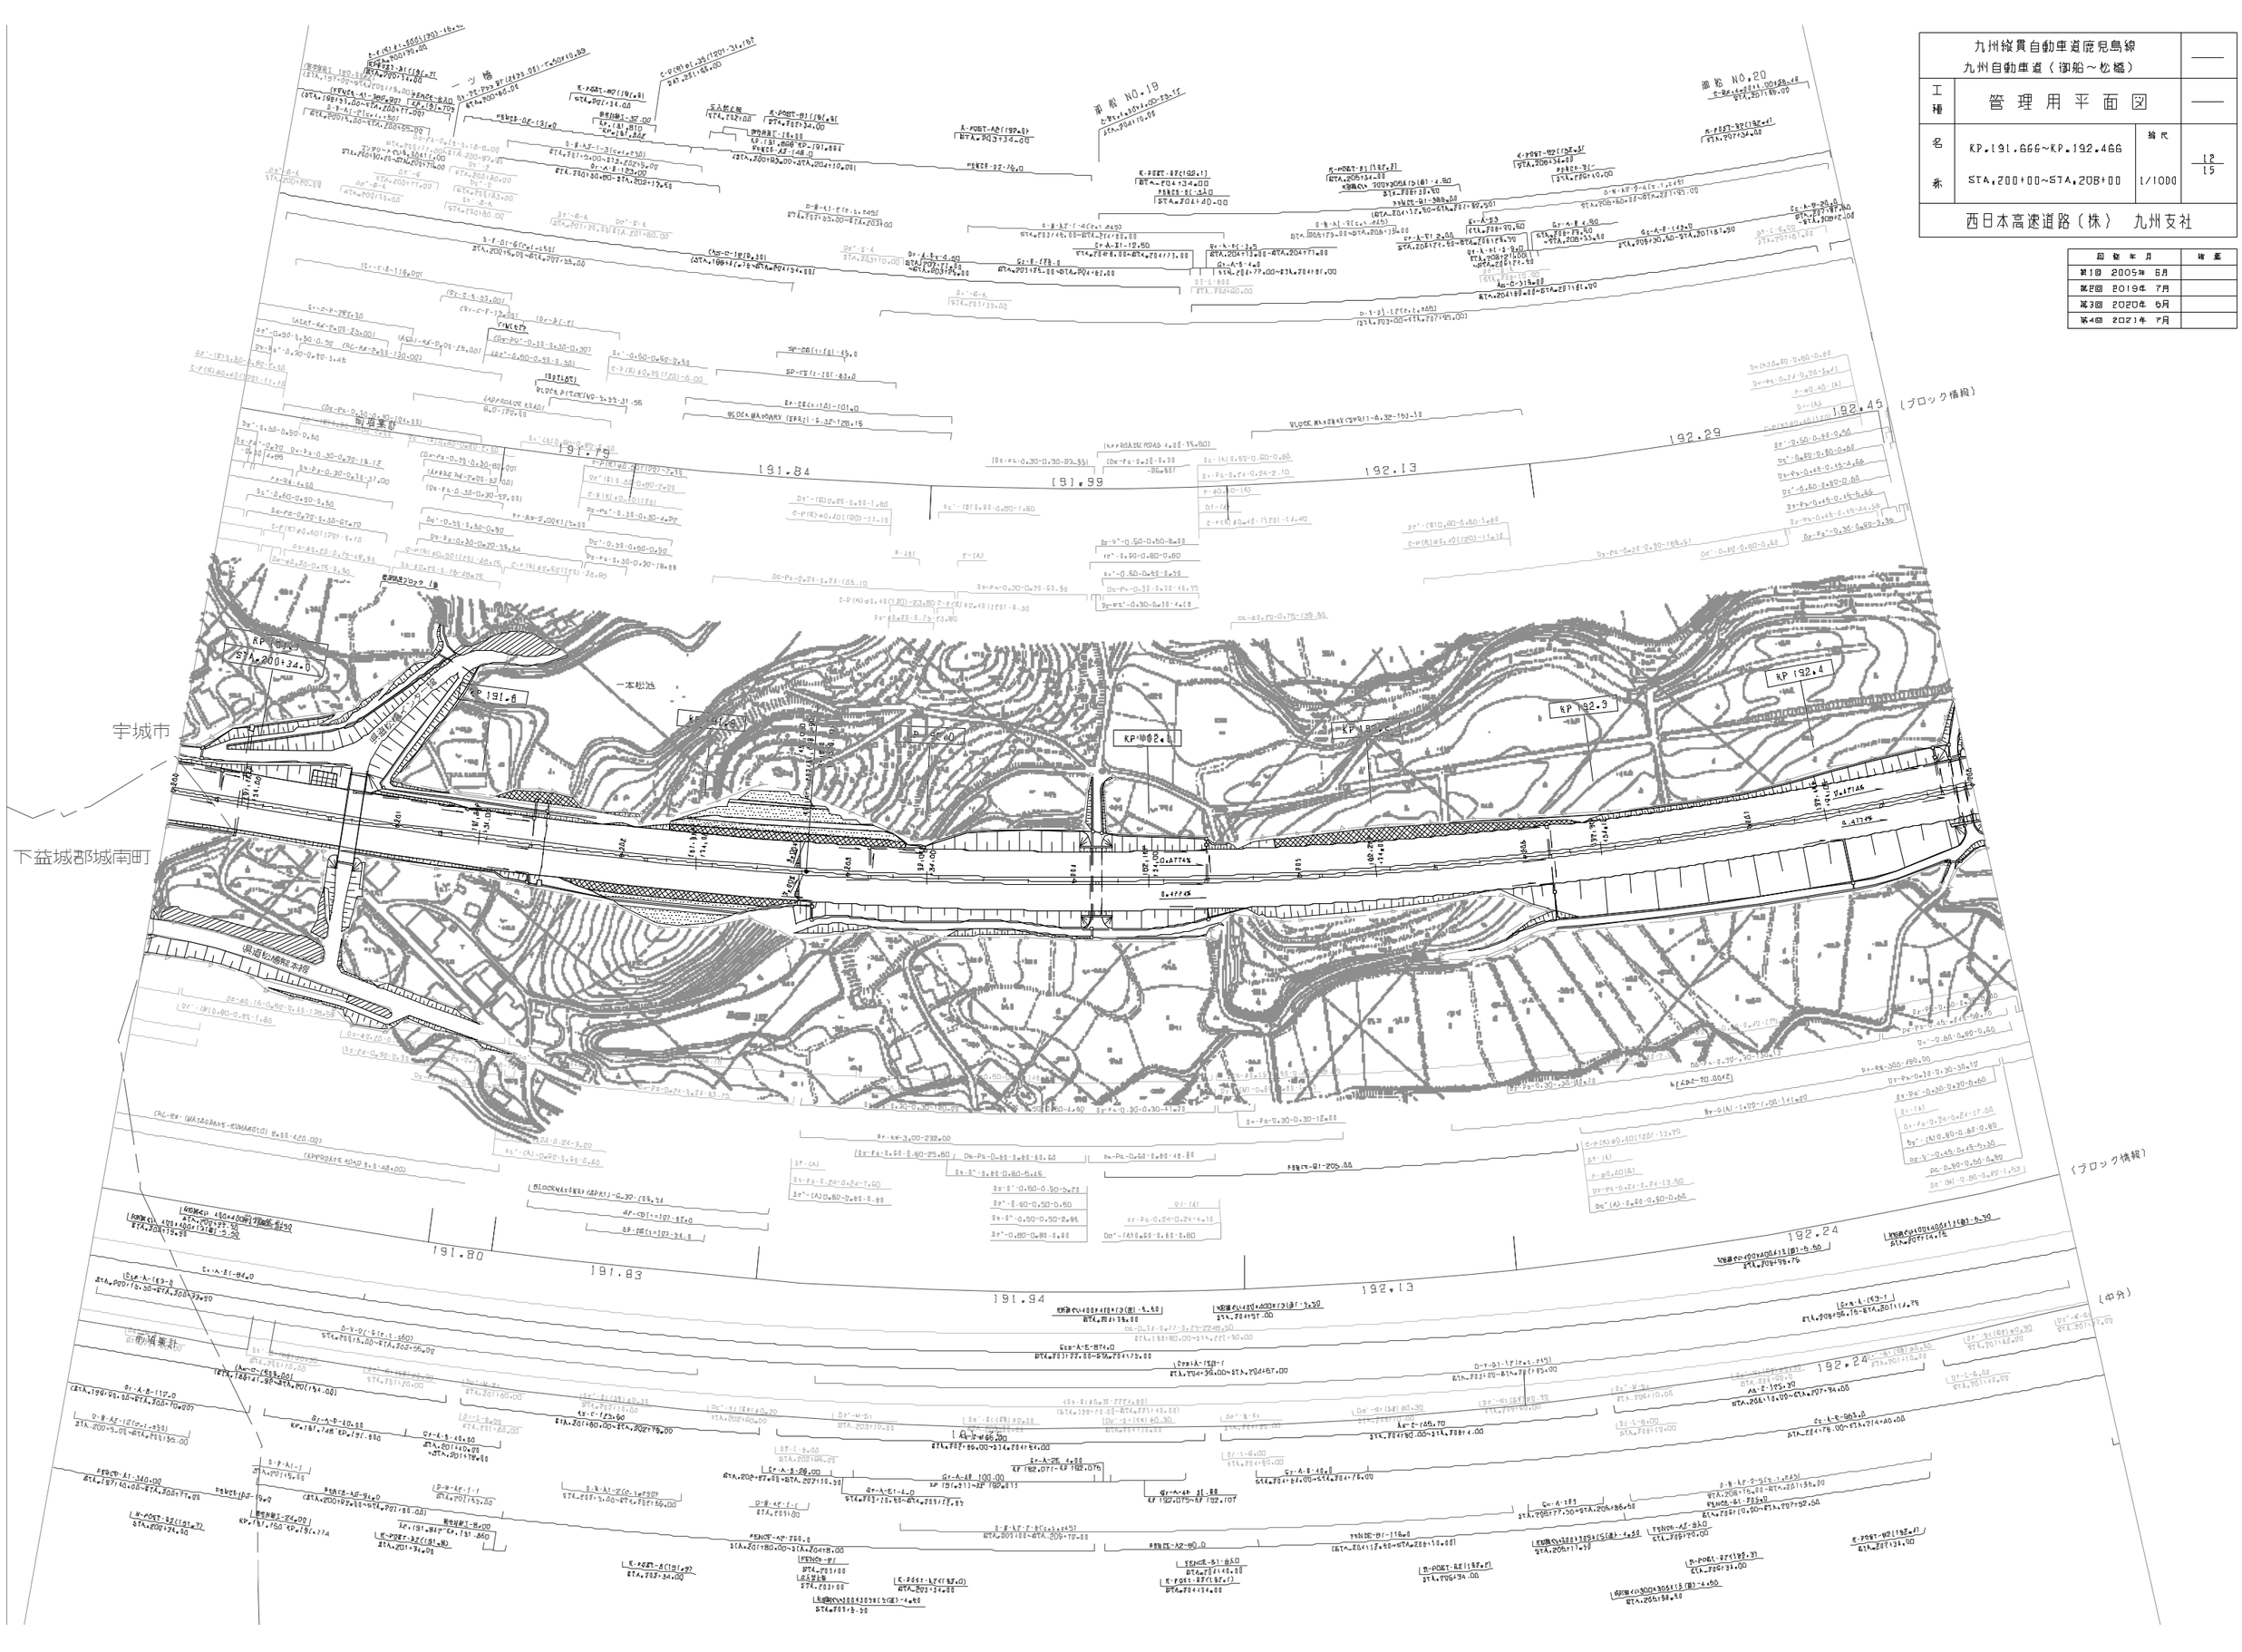

九州縦貫自動車道鹿児島線
九州自動車道（御船～松橋）

工種	管理用平面図		
名称	KP.192.466~KP.193.266 STA.208+00~STA.216+00	縮尺	1/1000

13
15

西日本高速道路（株） 九州支社

改訂年月	備考
第1回 2005年 6月	
第2回 2021年 7月	

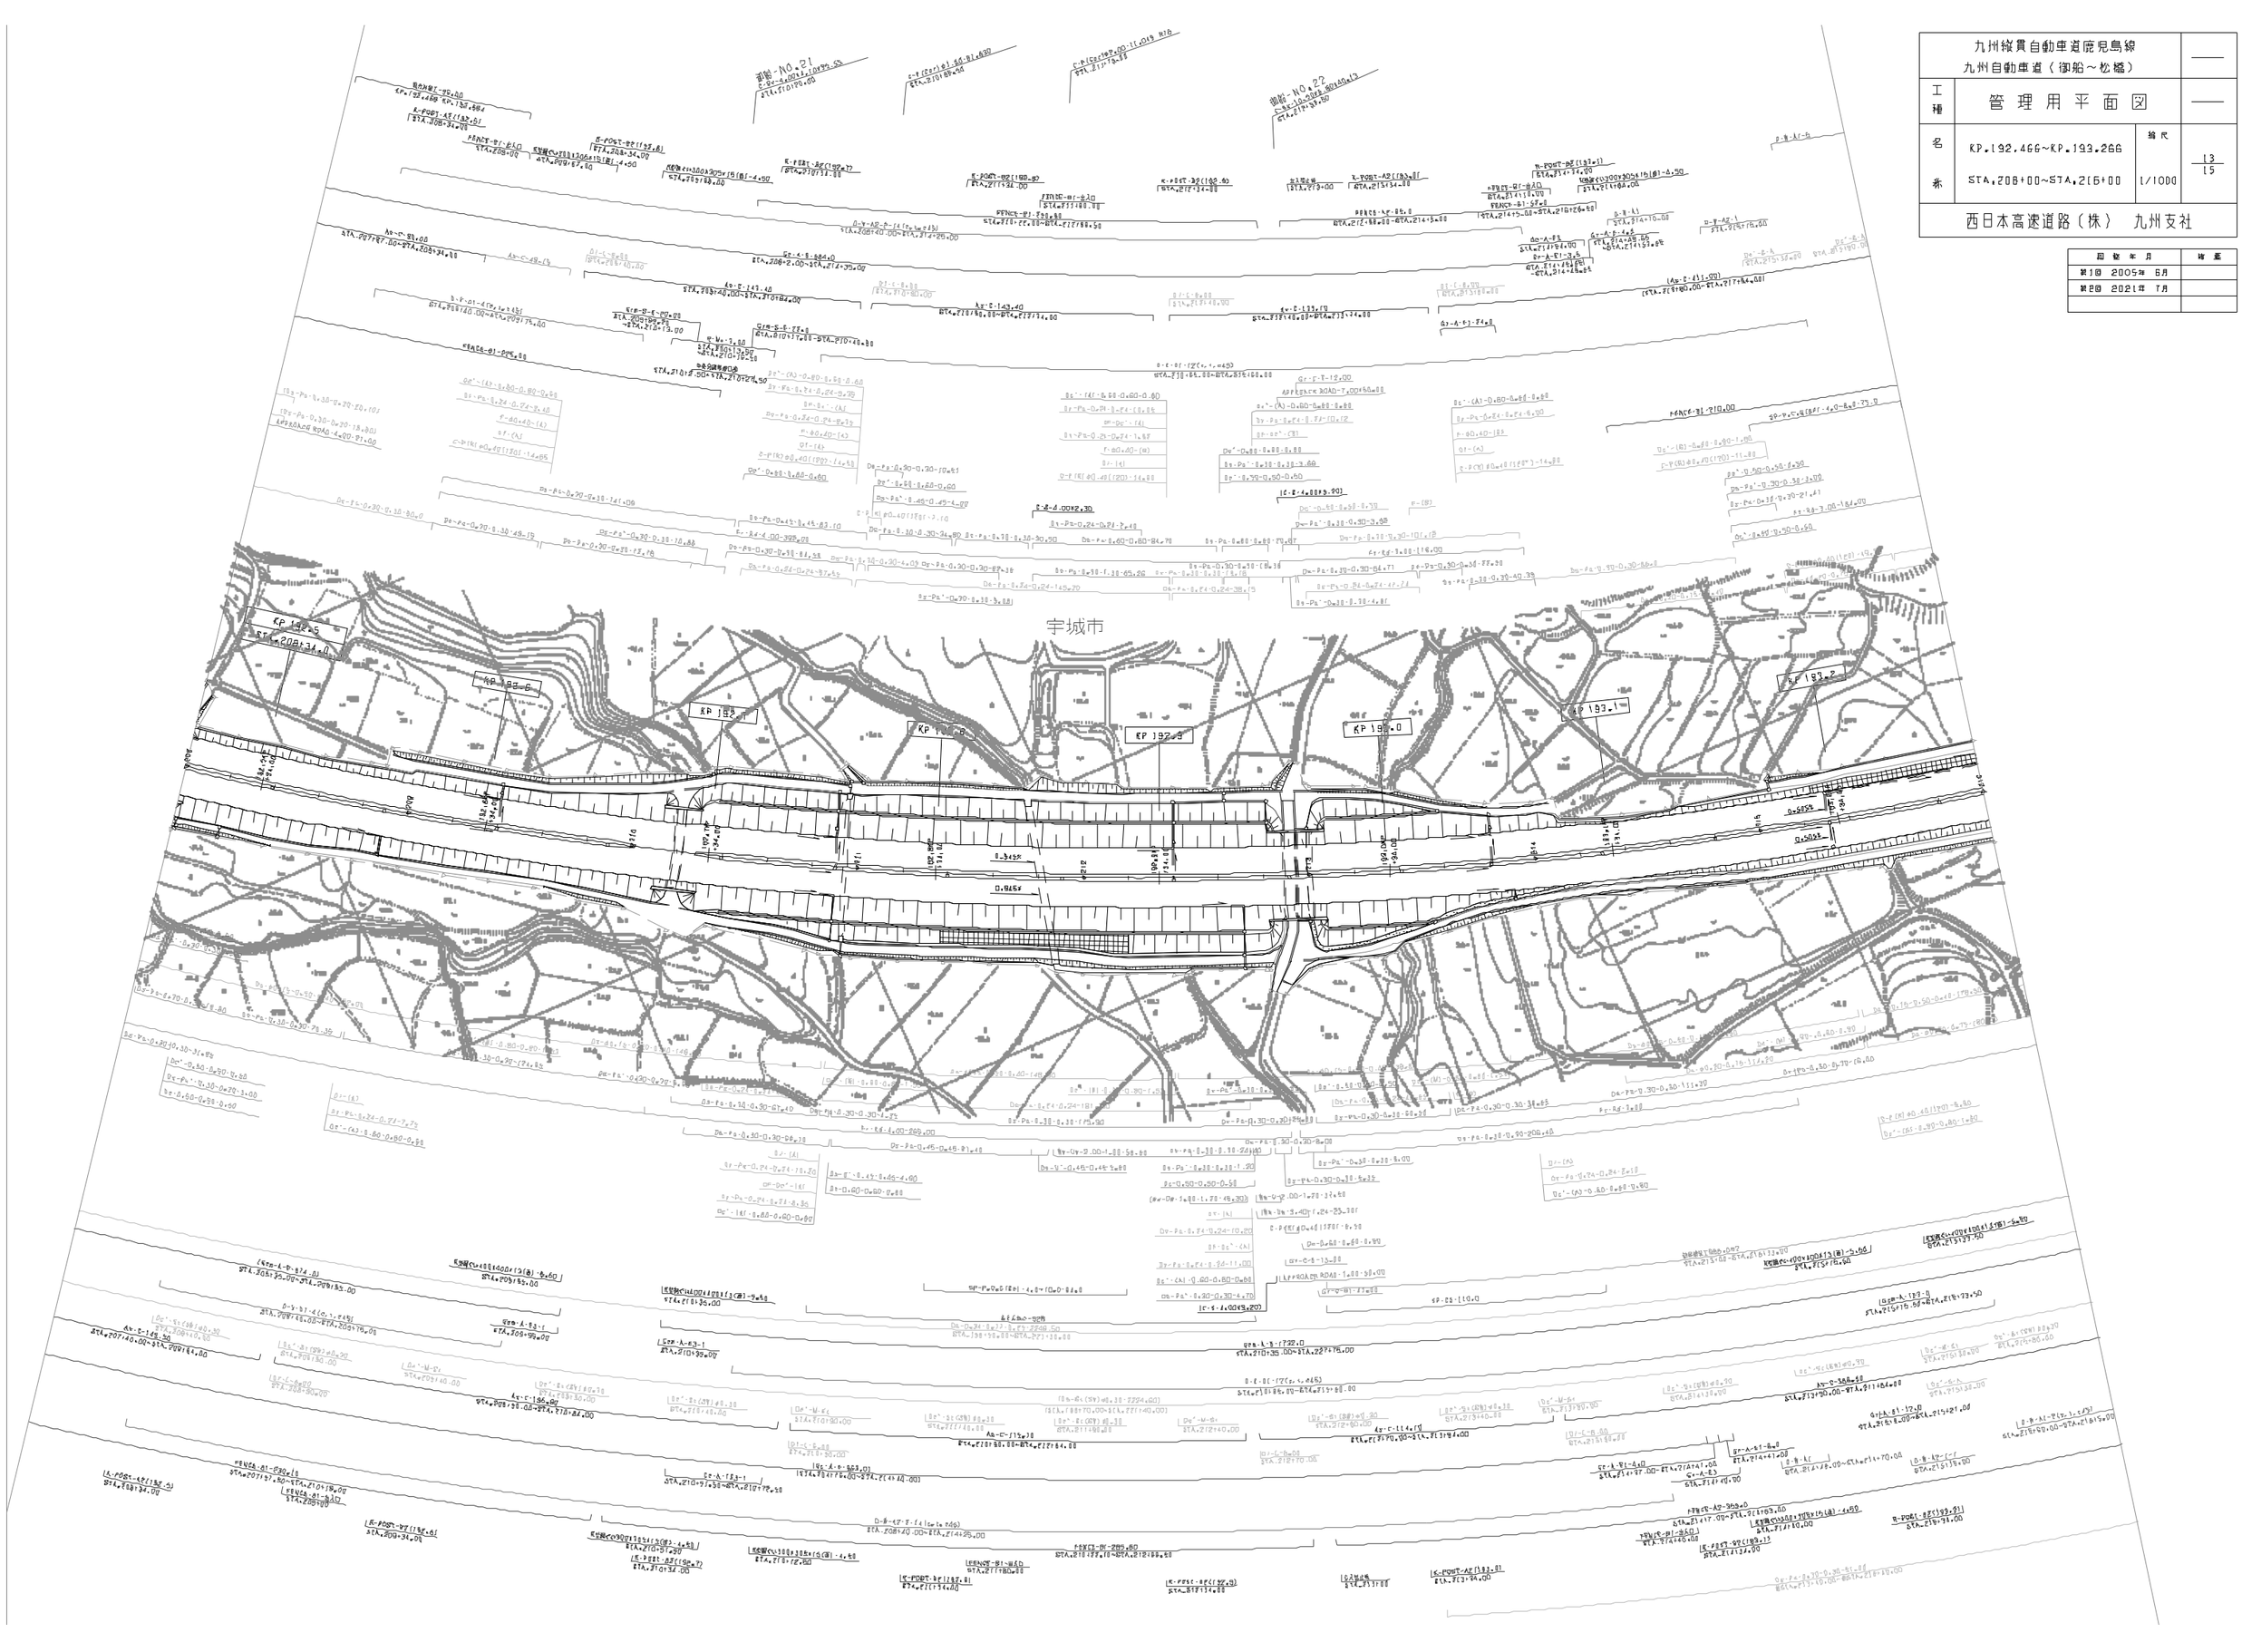

（ブロック情報）

（ブロック情報）

（中分）

改 定 年 月	摘 要
第1回 2005年 6月	
第2回 2019年 7月	

九州縦貫自動車道鹿児島線 九州自動車道（御船～松橋）		——
工種	管 理 用 平 面 図	——
名称	KP.193.266～KP.194.066 STA.216+00～STA.224+00	縮尺 1/1000	14/15

西日本高速道路（株） 九州支社

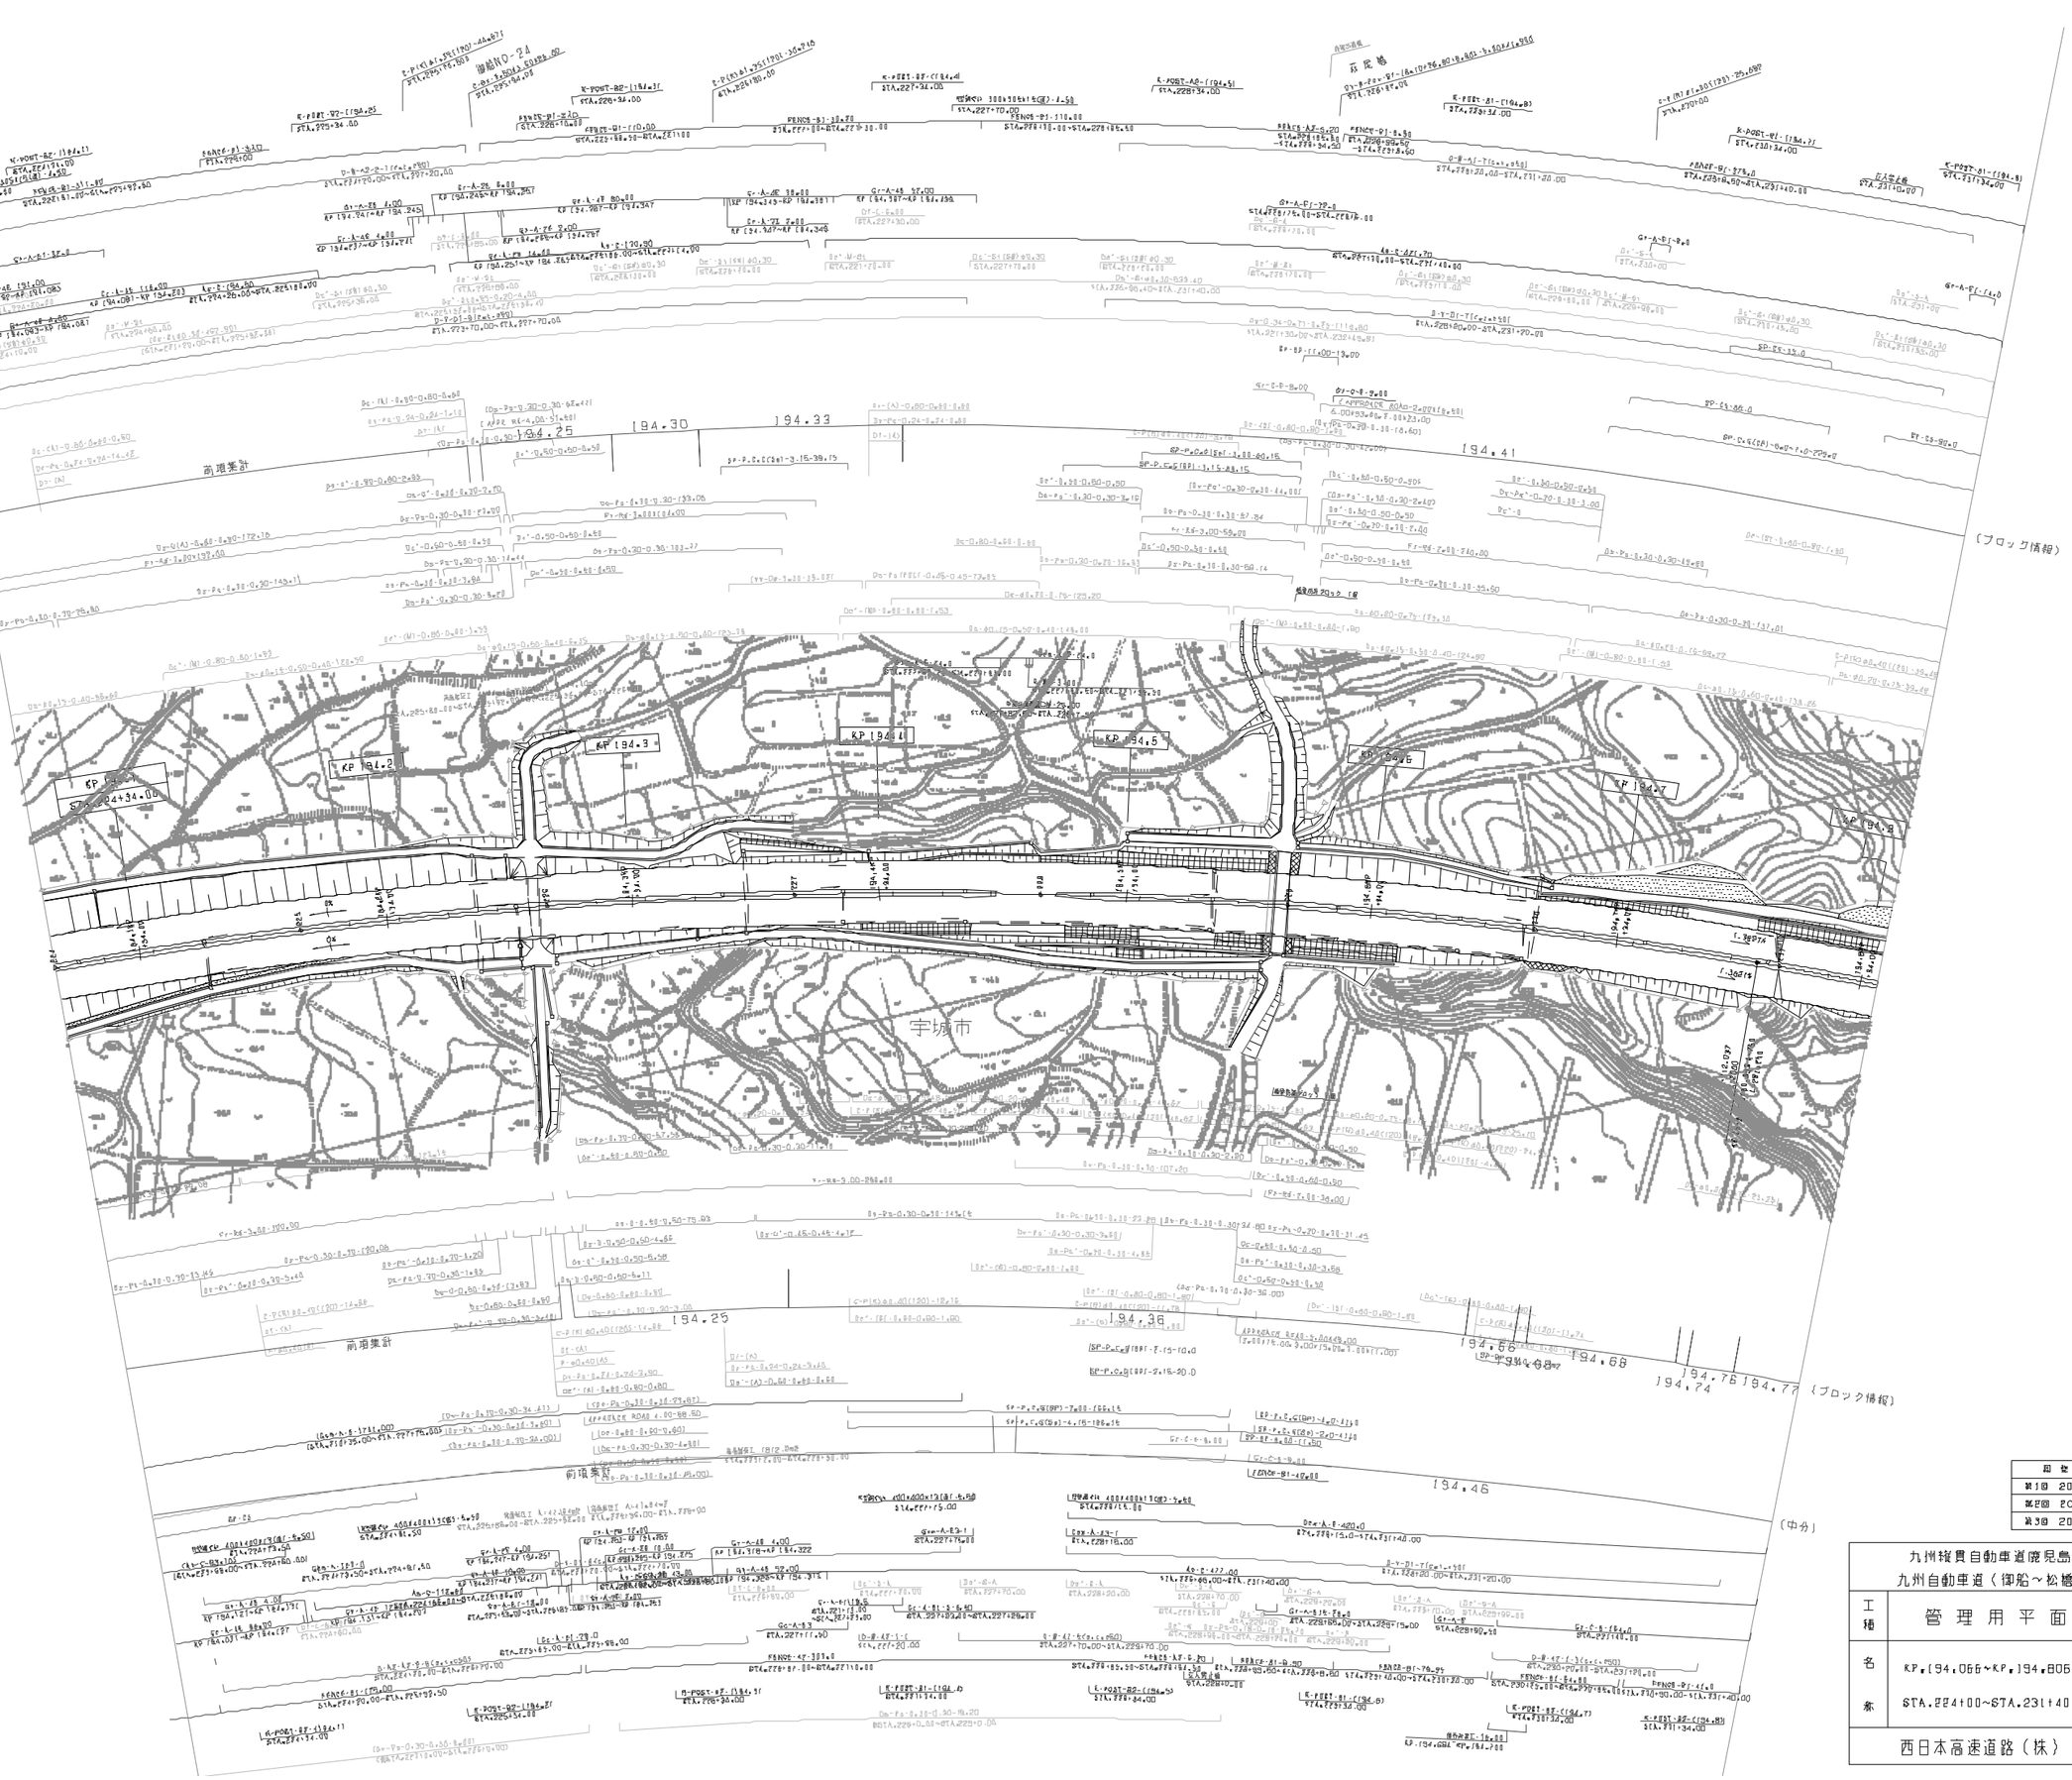

改訂年月	摘要
第1回 2005年 6月	
第2回 2019年 7月	
第3回 2021年 7月	

工種	管理用平面図		——
名称	KP.194.066～KP.194.806 STA.224+00～STA.231+40	縮尺	15 15
西日本高速道路（株） 九州支社			

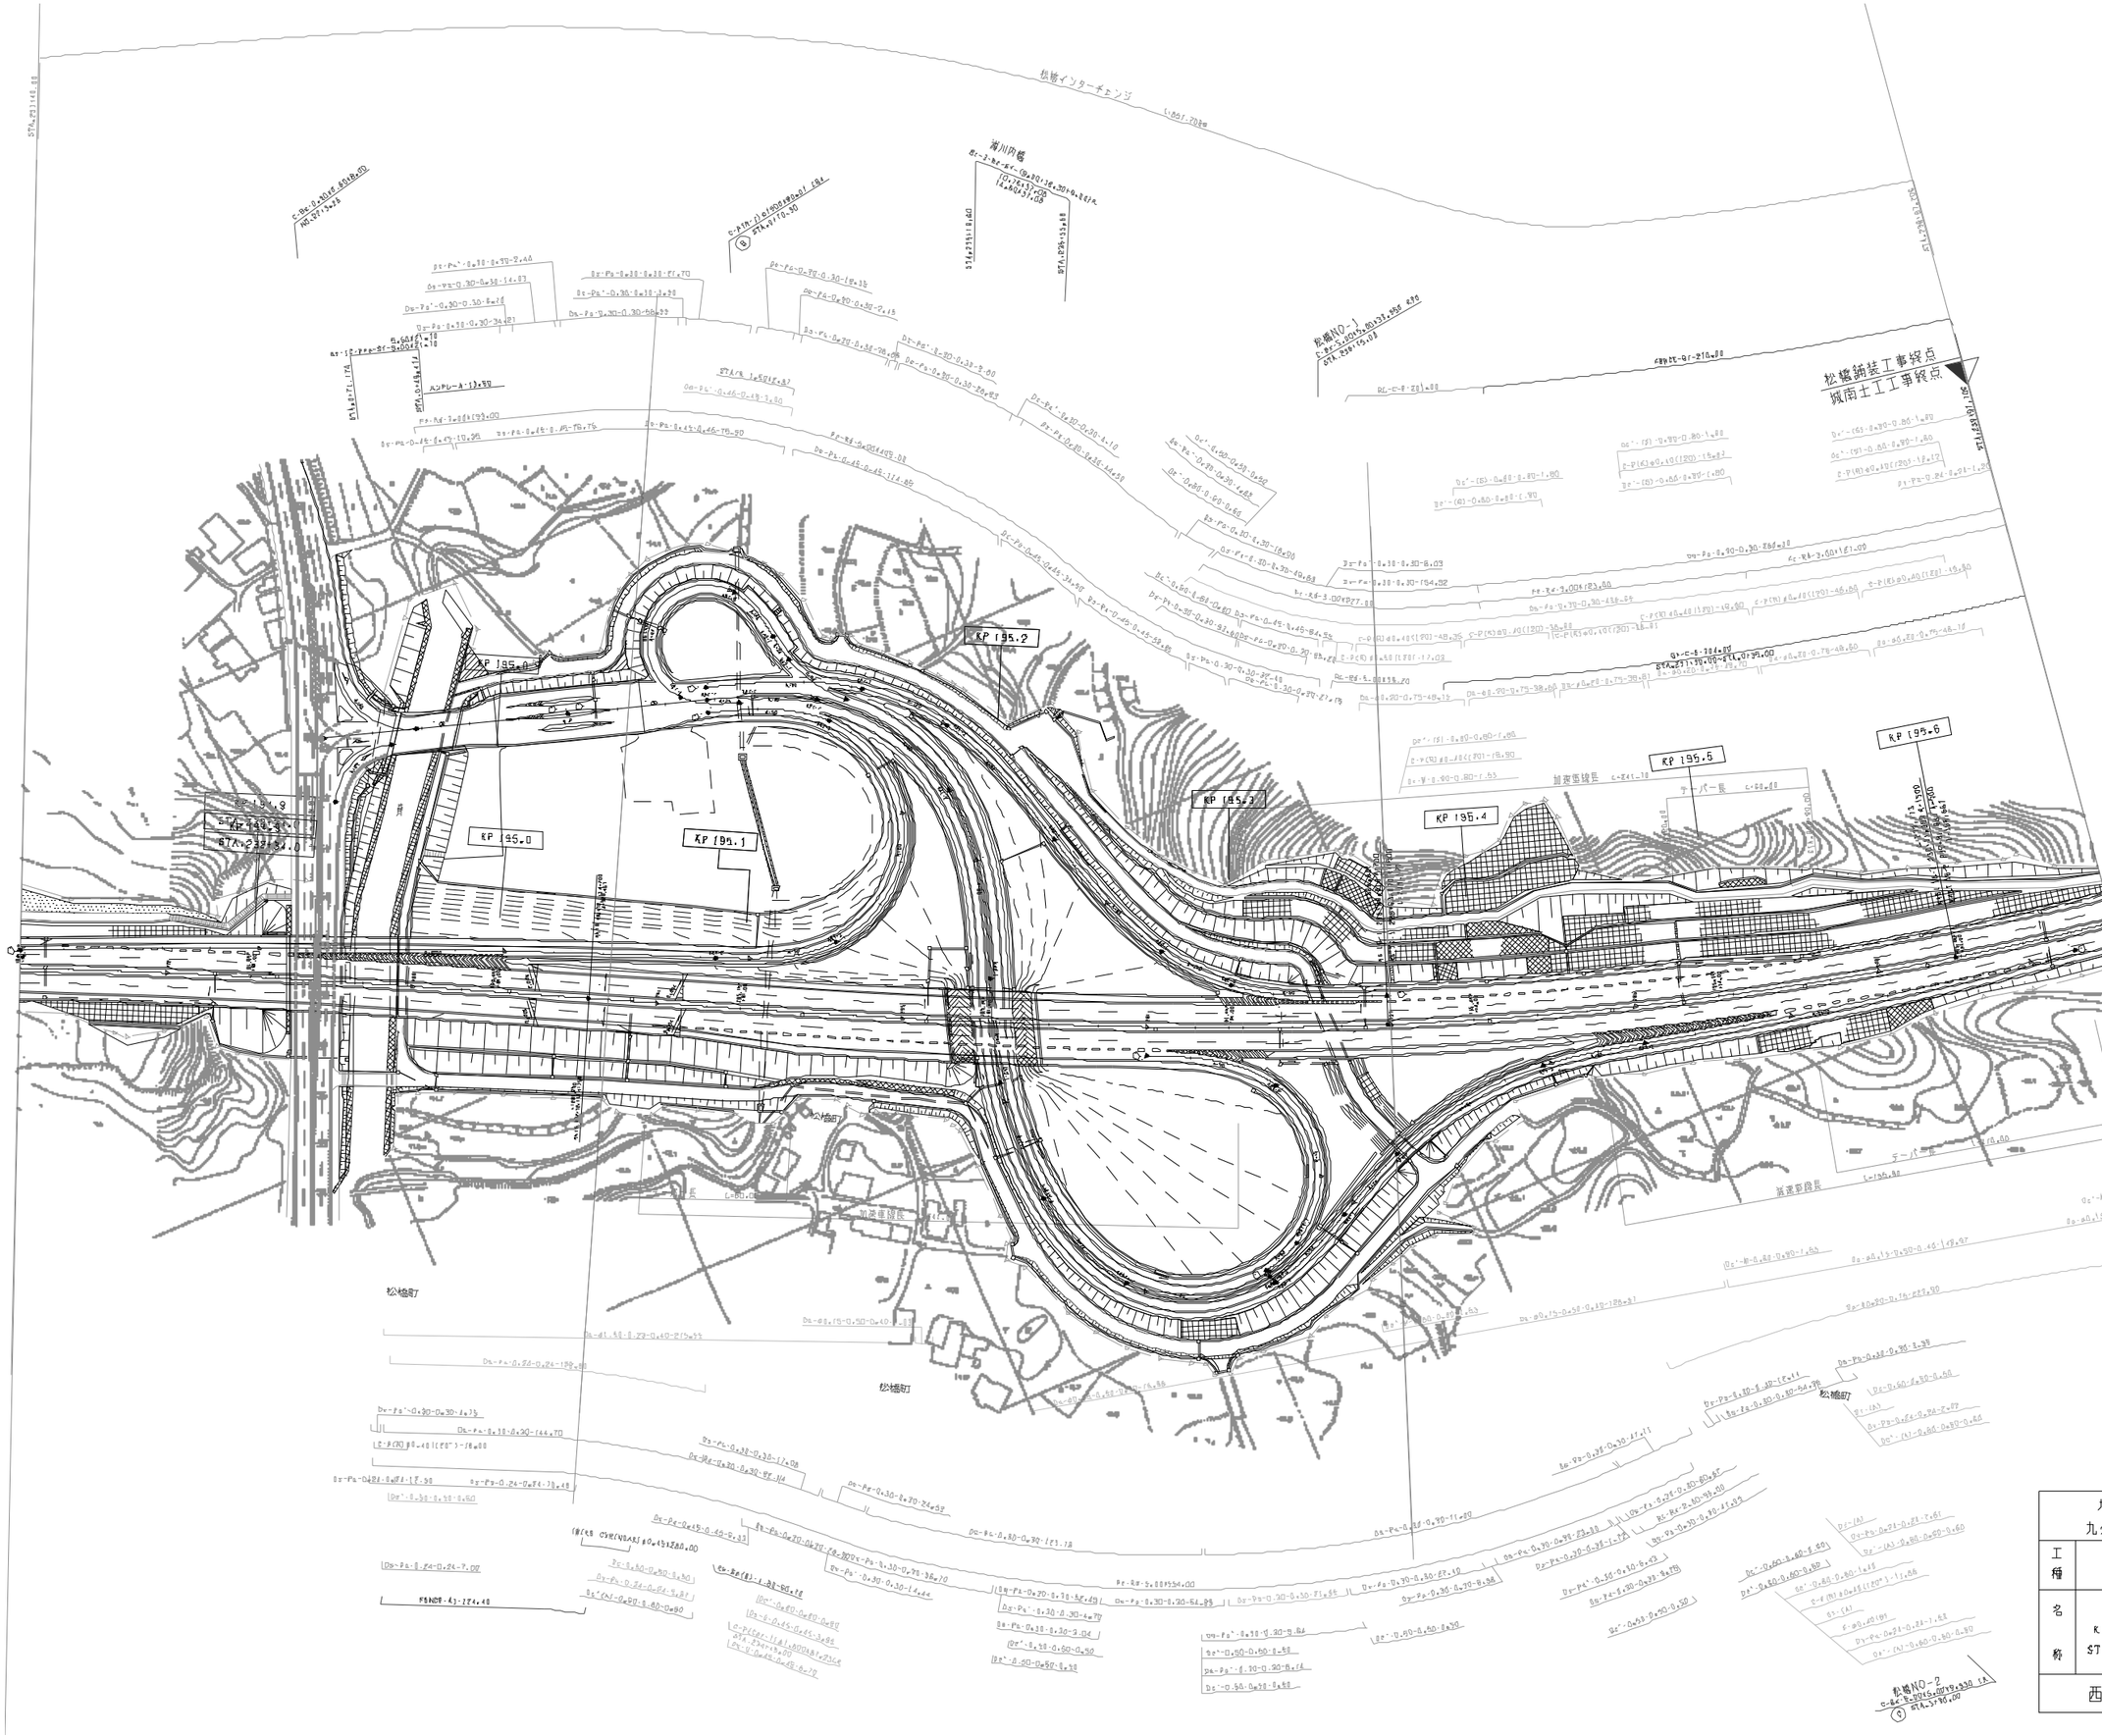
松橋インターチェンジ
KP 195.2
KP 195.6
KP 195.0
KP 194.9
KP 195.3
KP 195.4
KP 195.5
KP 195.6
松橋町
松橋町
松橋町
松橋NO-1
松橋NO-2

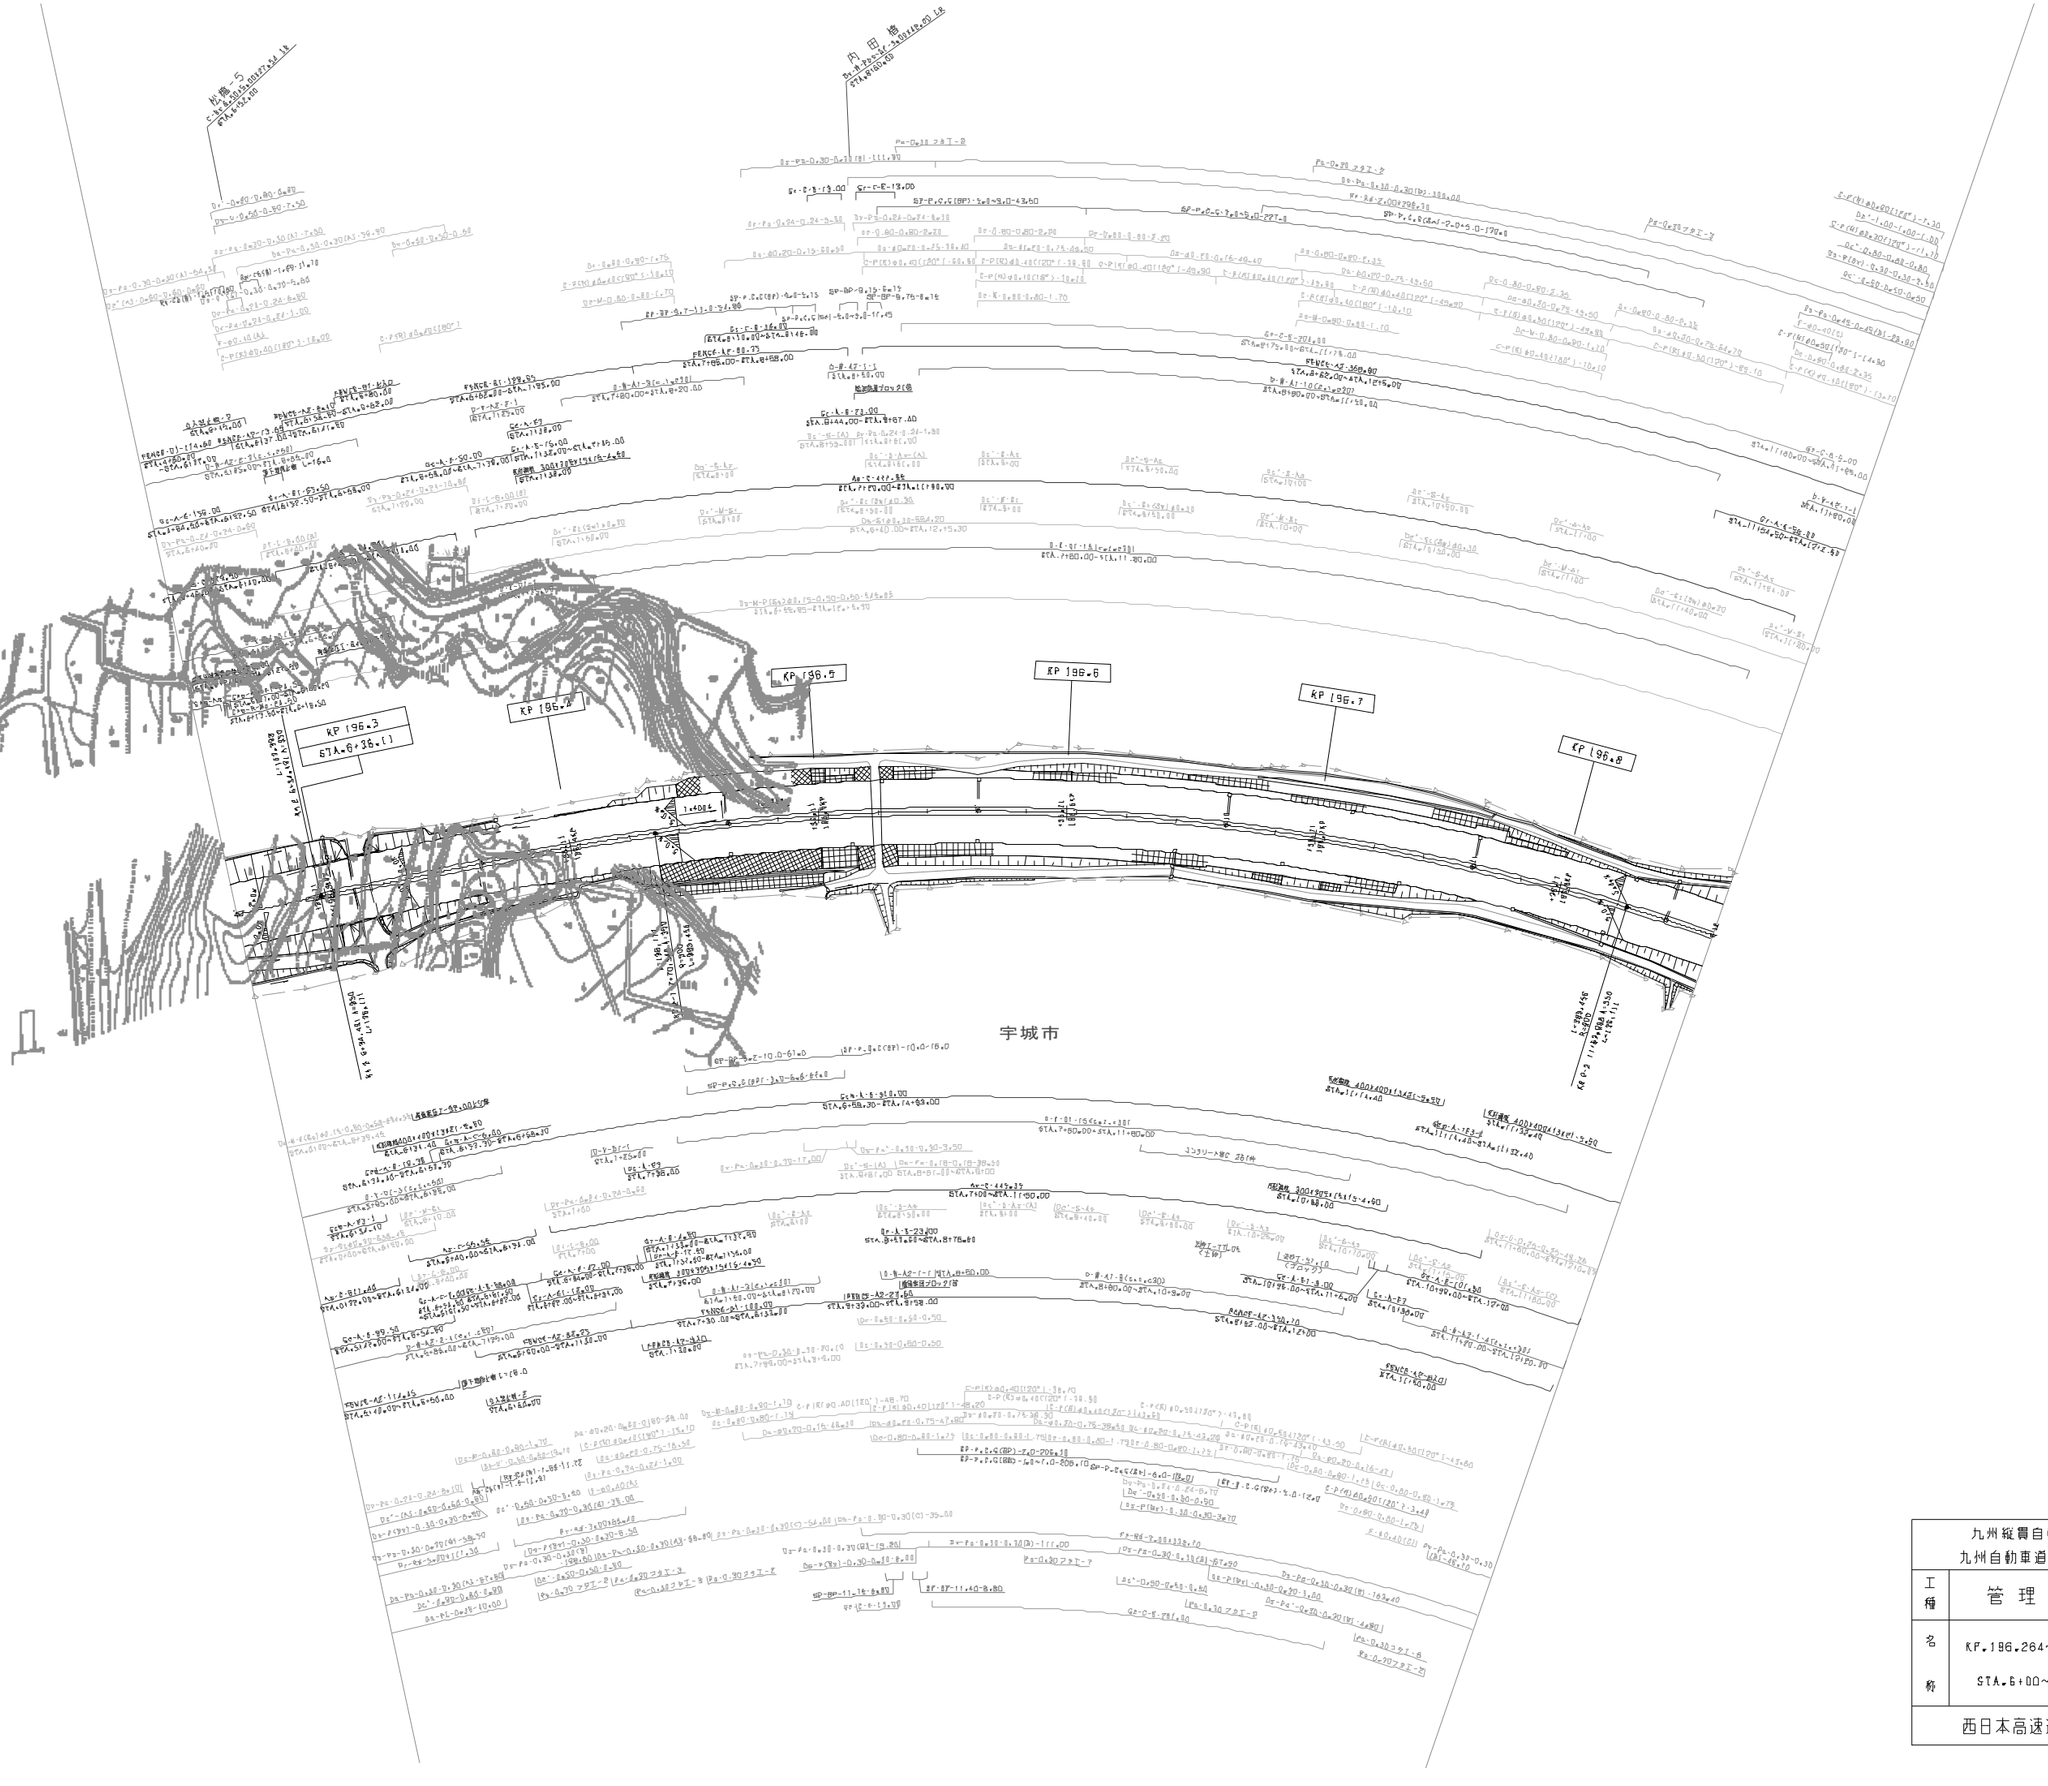

調整年月	摘要
第1回 2005年 6月	

九州縦貫自動車道鹿児島線 九州自動車道（松橋～八代）			——
工種	管理用平面図		——
名称	KP.196.264~KP.196.864 STA.6+00~STA.12+00	縮尺 1/1000	3 27
西日本高速道路（株） 九州支社			

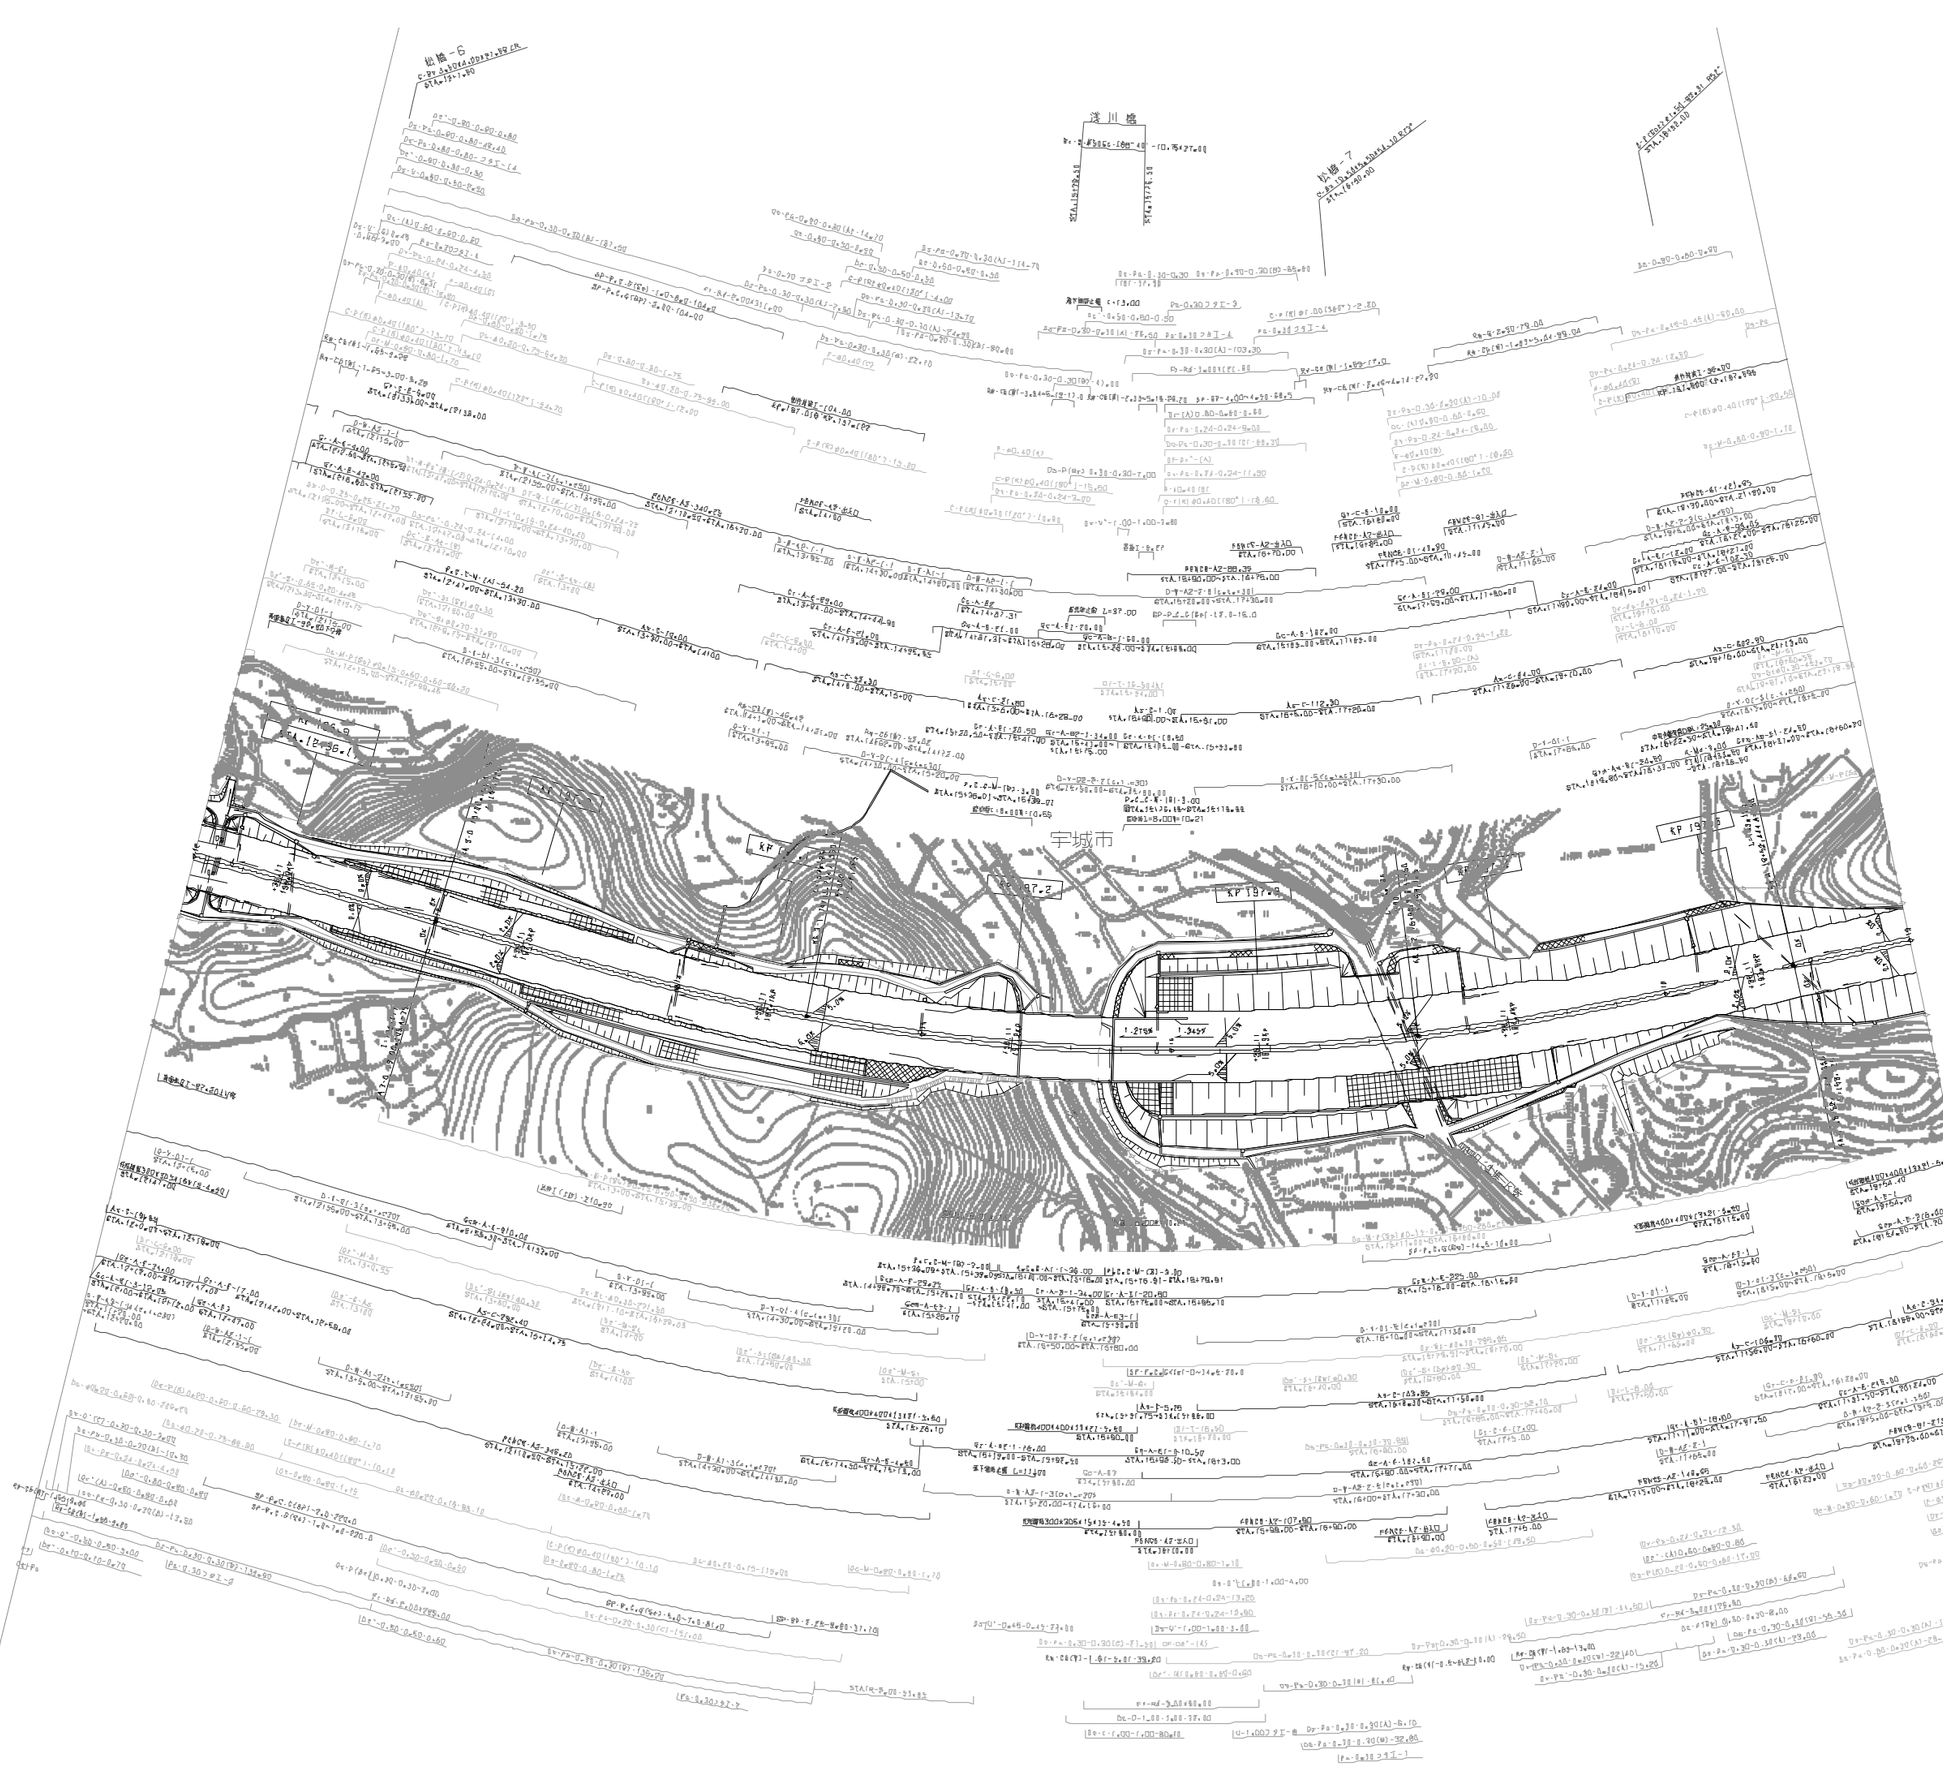

訂 整 年 月	摘 要
第1回 2005年 6月	
第2回 2021年 7月	

九州縦貫自動車道鹿児島線 九州自動車道（松橋～八代）			——
工種	管 理 用 平 面 図		——
名称	KP.196.864～KP.197.564 STA.12+00～STA.19+00	縮尺 1/1000	4 27
西日本高速道路（株） 九州支社			

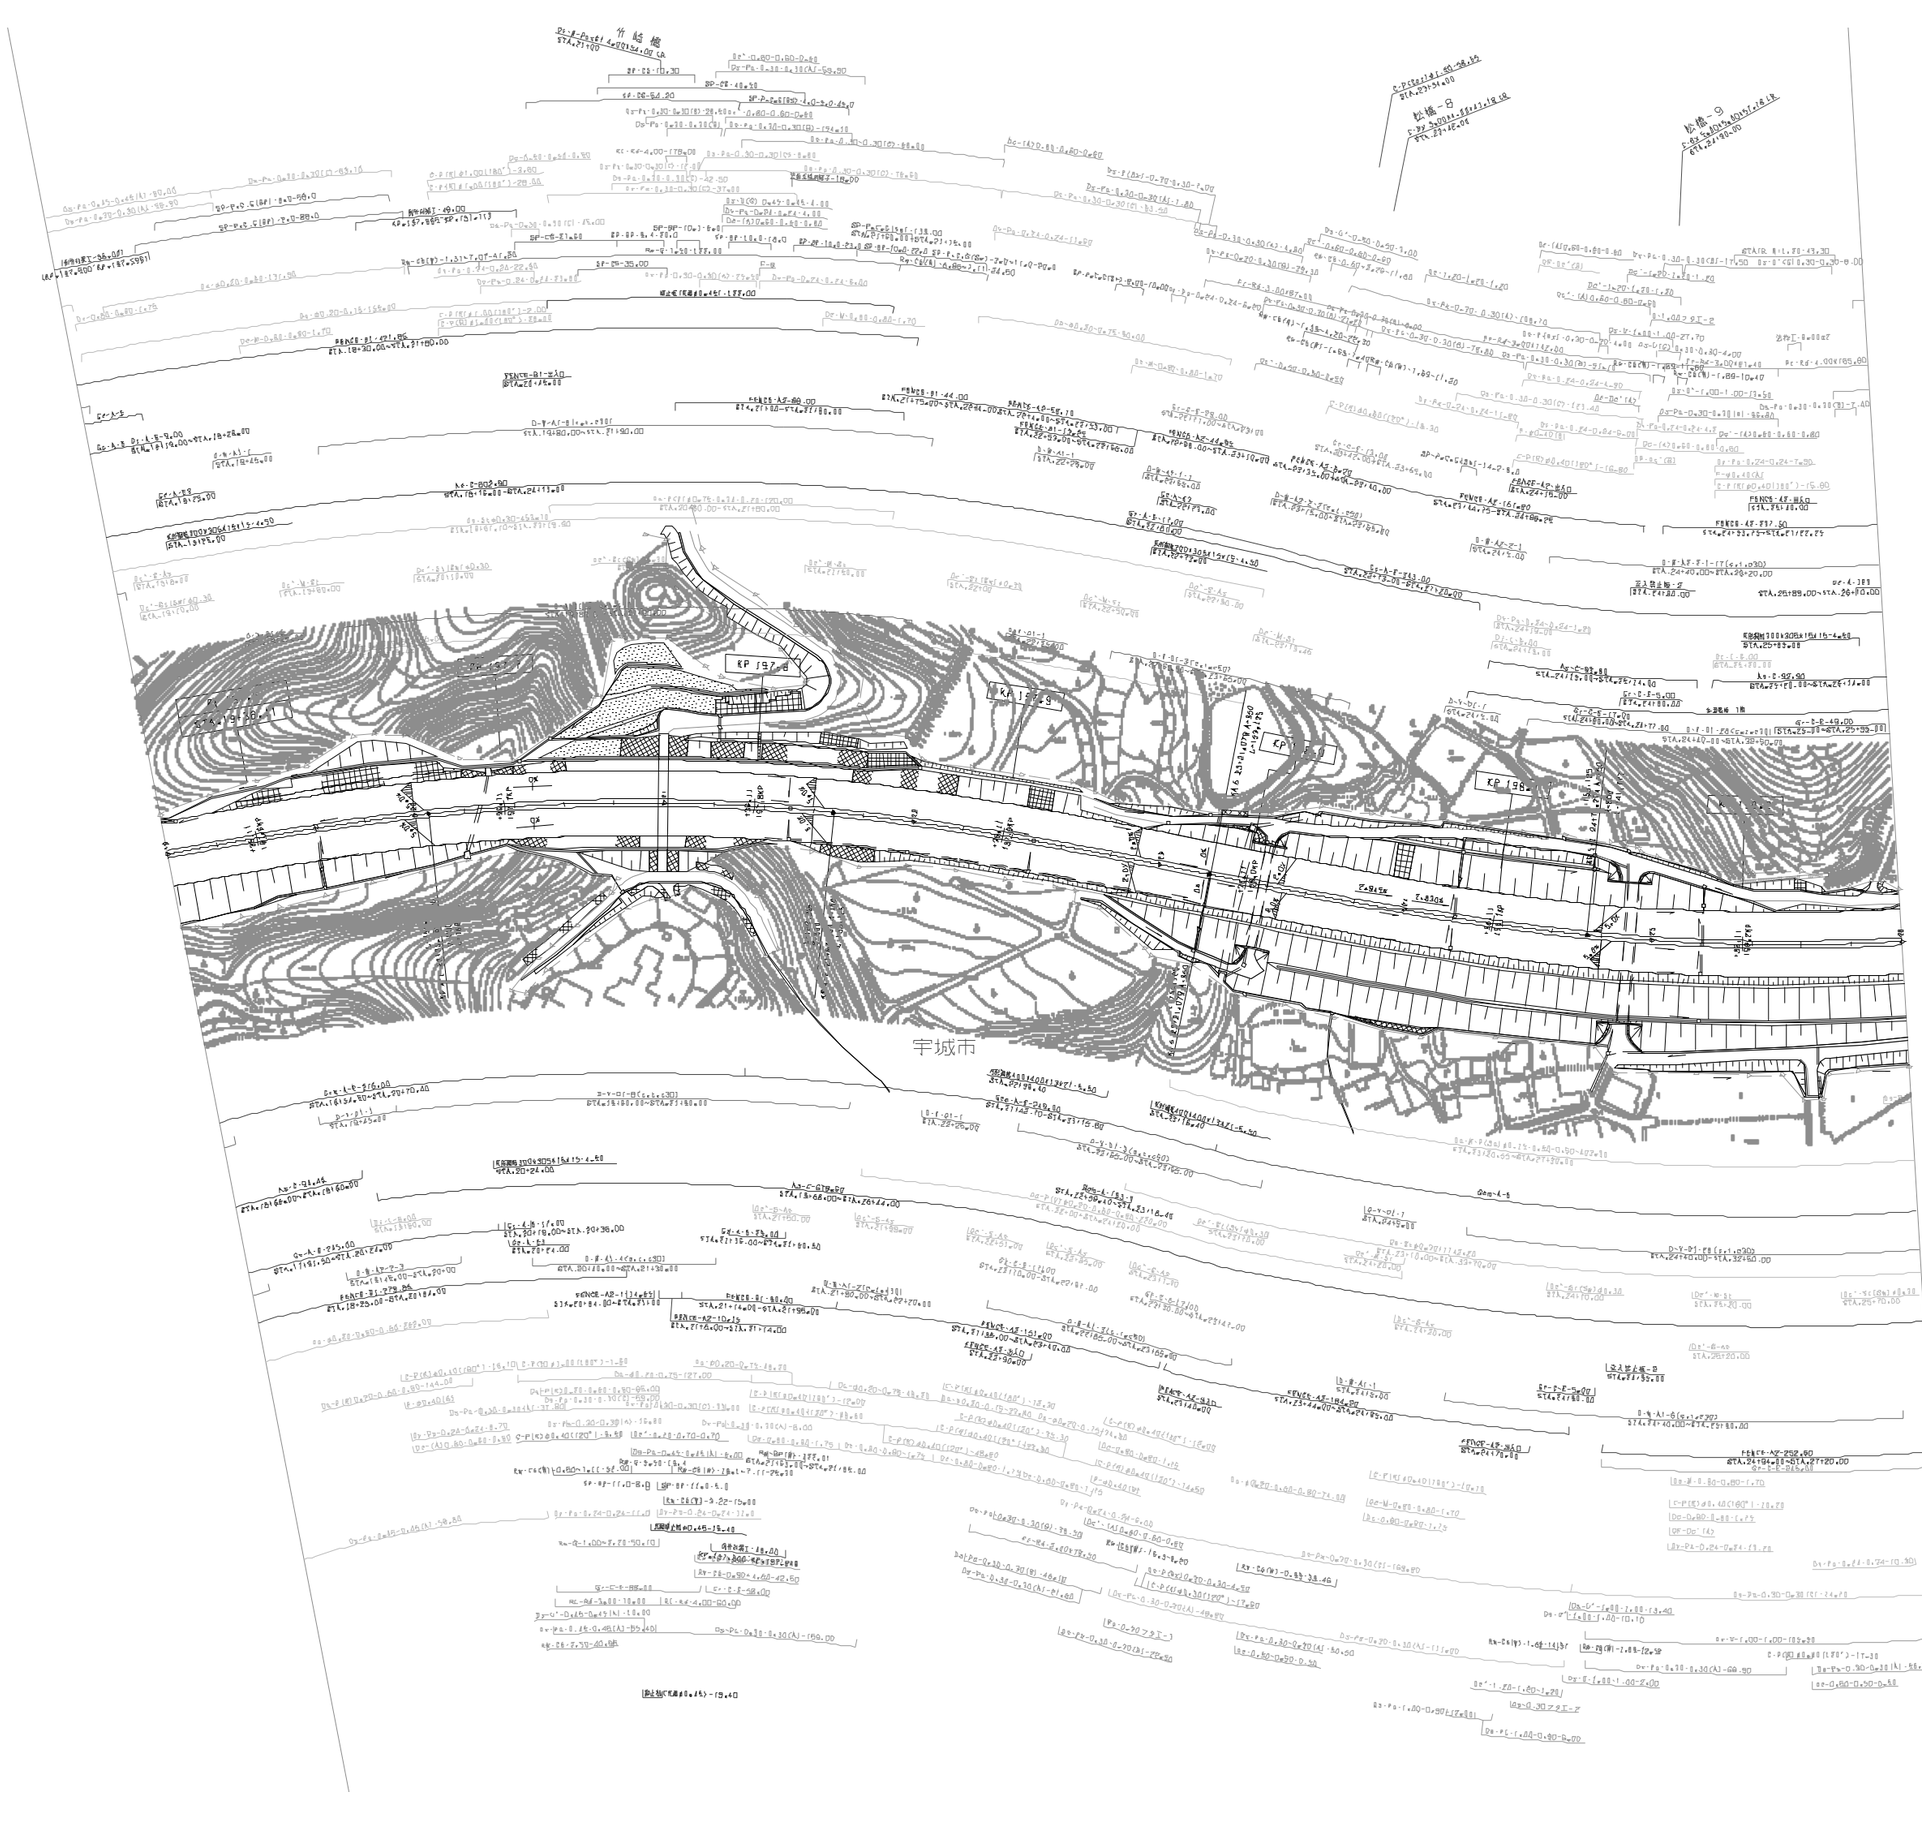

訂 整 年 月	摘 要
第1回 2005年 6月	
第2回 2021年 7月	

九州縦貫自動車道鹿児島線 九州自動車道（松橋～八代）			——
工種	管理用平面図		——
名称	KP197.564～KP198.264 STA.19+00～STA.26+00	縮尺 1/1000	5 27
西日本高速道路（株） 九州支社			

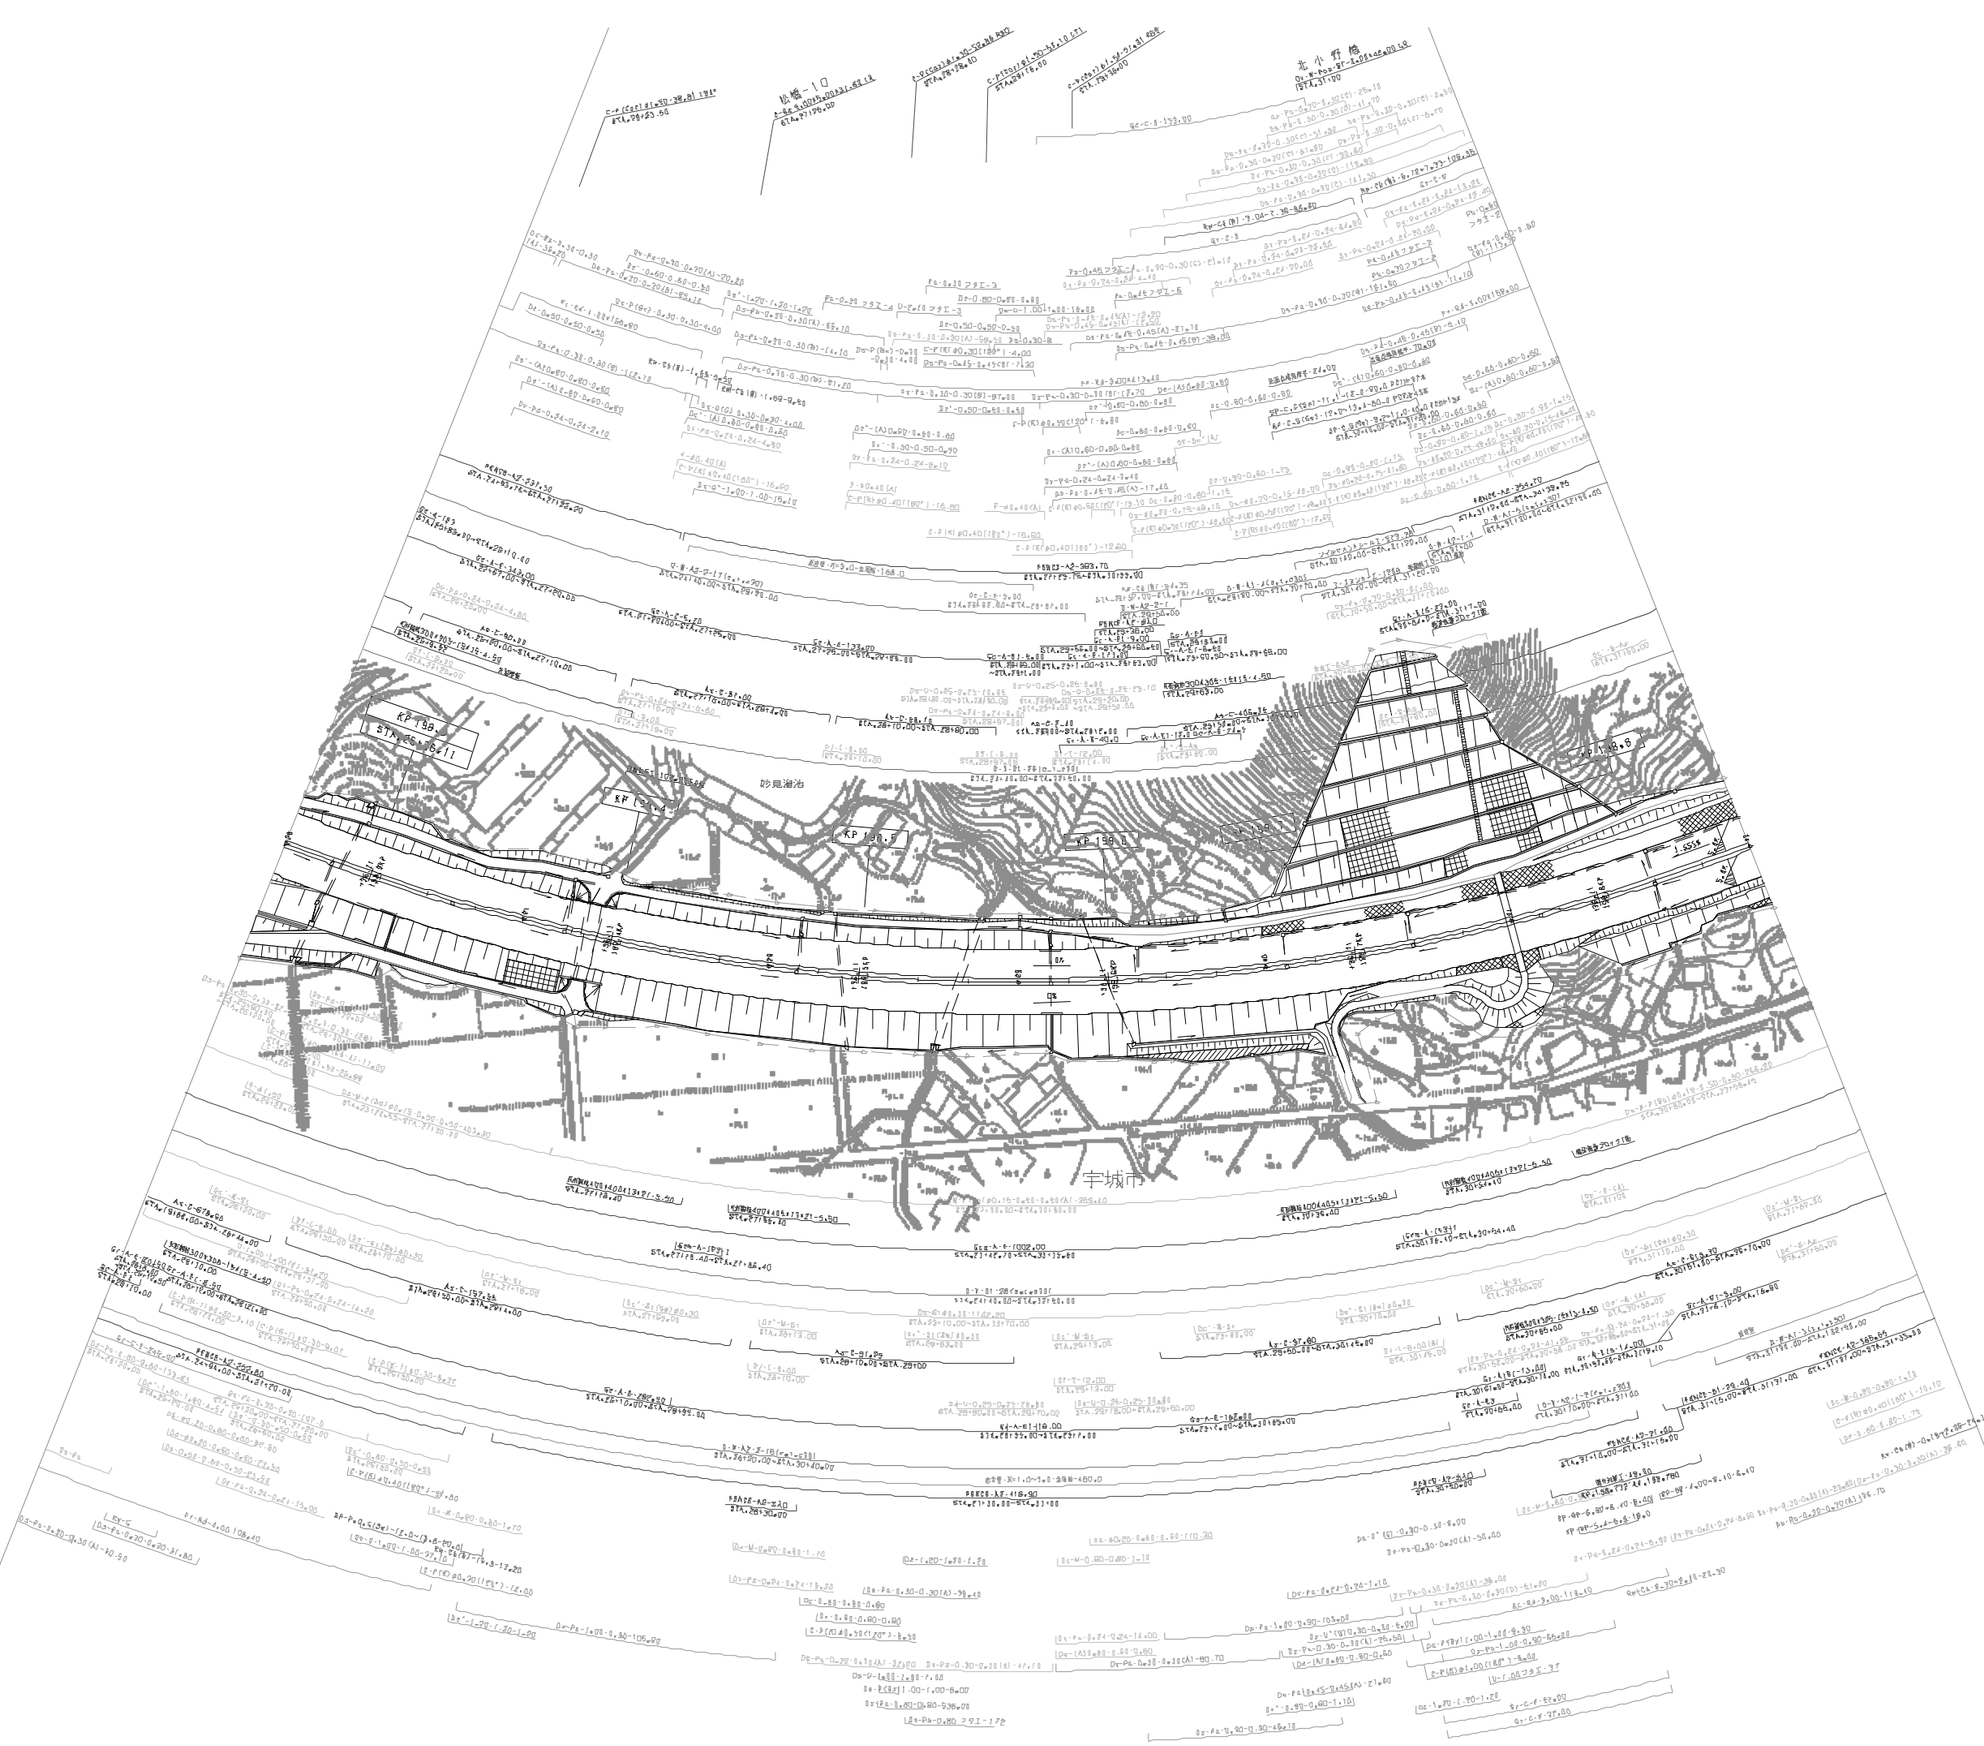

訪 整 年 月	摘 要
第1回 2005年 6月	
第2回 2011年 2月	
第3回 2021年 7月	

九州縦貫自動車道鹿児島線 九州自動車道（松橋～八代）			——
工種	管理用平面図		——
名称	KP.198.264~KP.198.864 STA.26+00~STA.32+00	縮尺 1/1000	6 27
西日本高速道路（株） 九州支社			

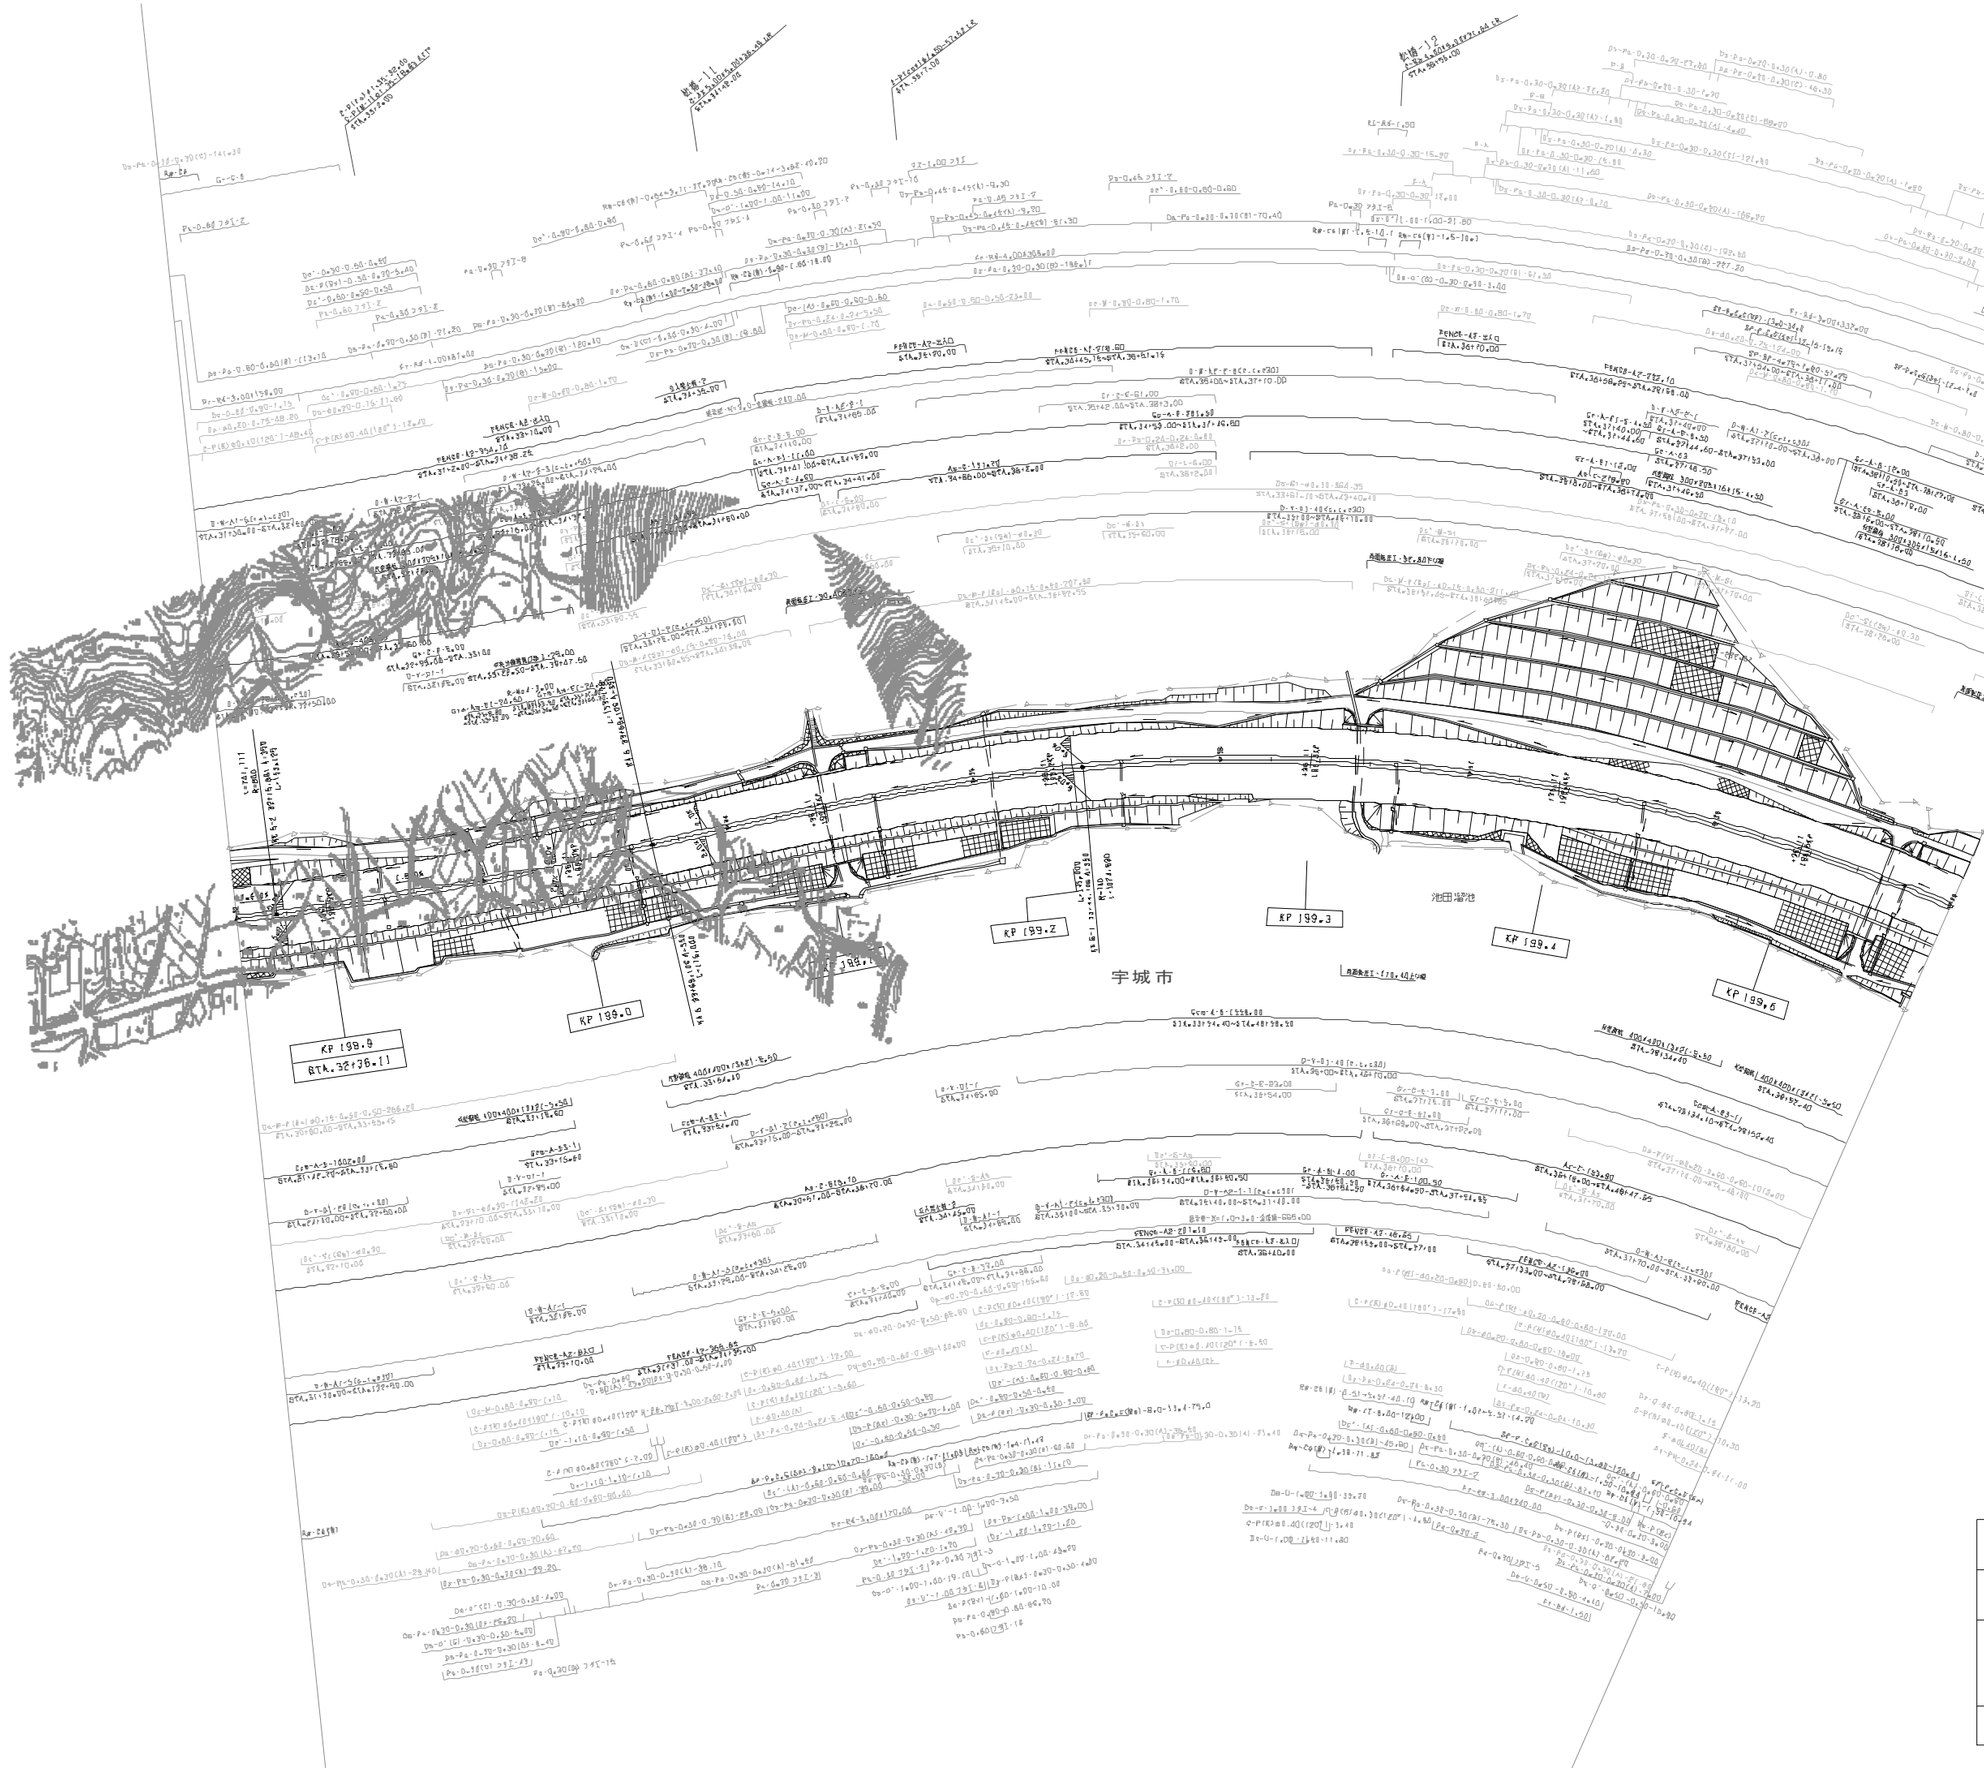

訂 整 年 月	摘 要
第1回 2005年 6月	

九州縦貫自動車道鹿児島線 九州自動車道（松橋～八代）			——
工種	管 理 用 平 面 図		——
名称	KP198.864~KP.199.584 STA.32+00~STA.39+00	縮尺 1/1000	7 27
西日本高速道路（株） 九州支社			

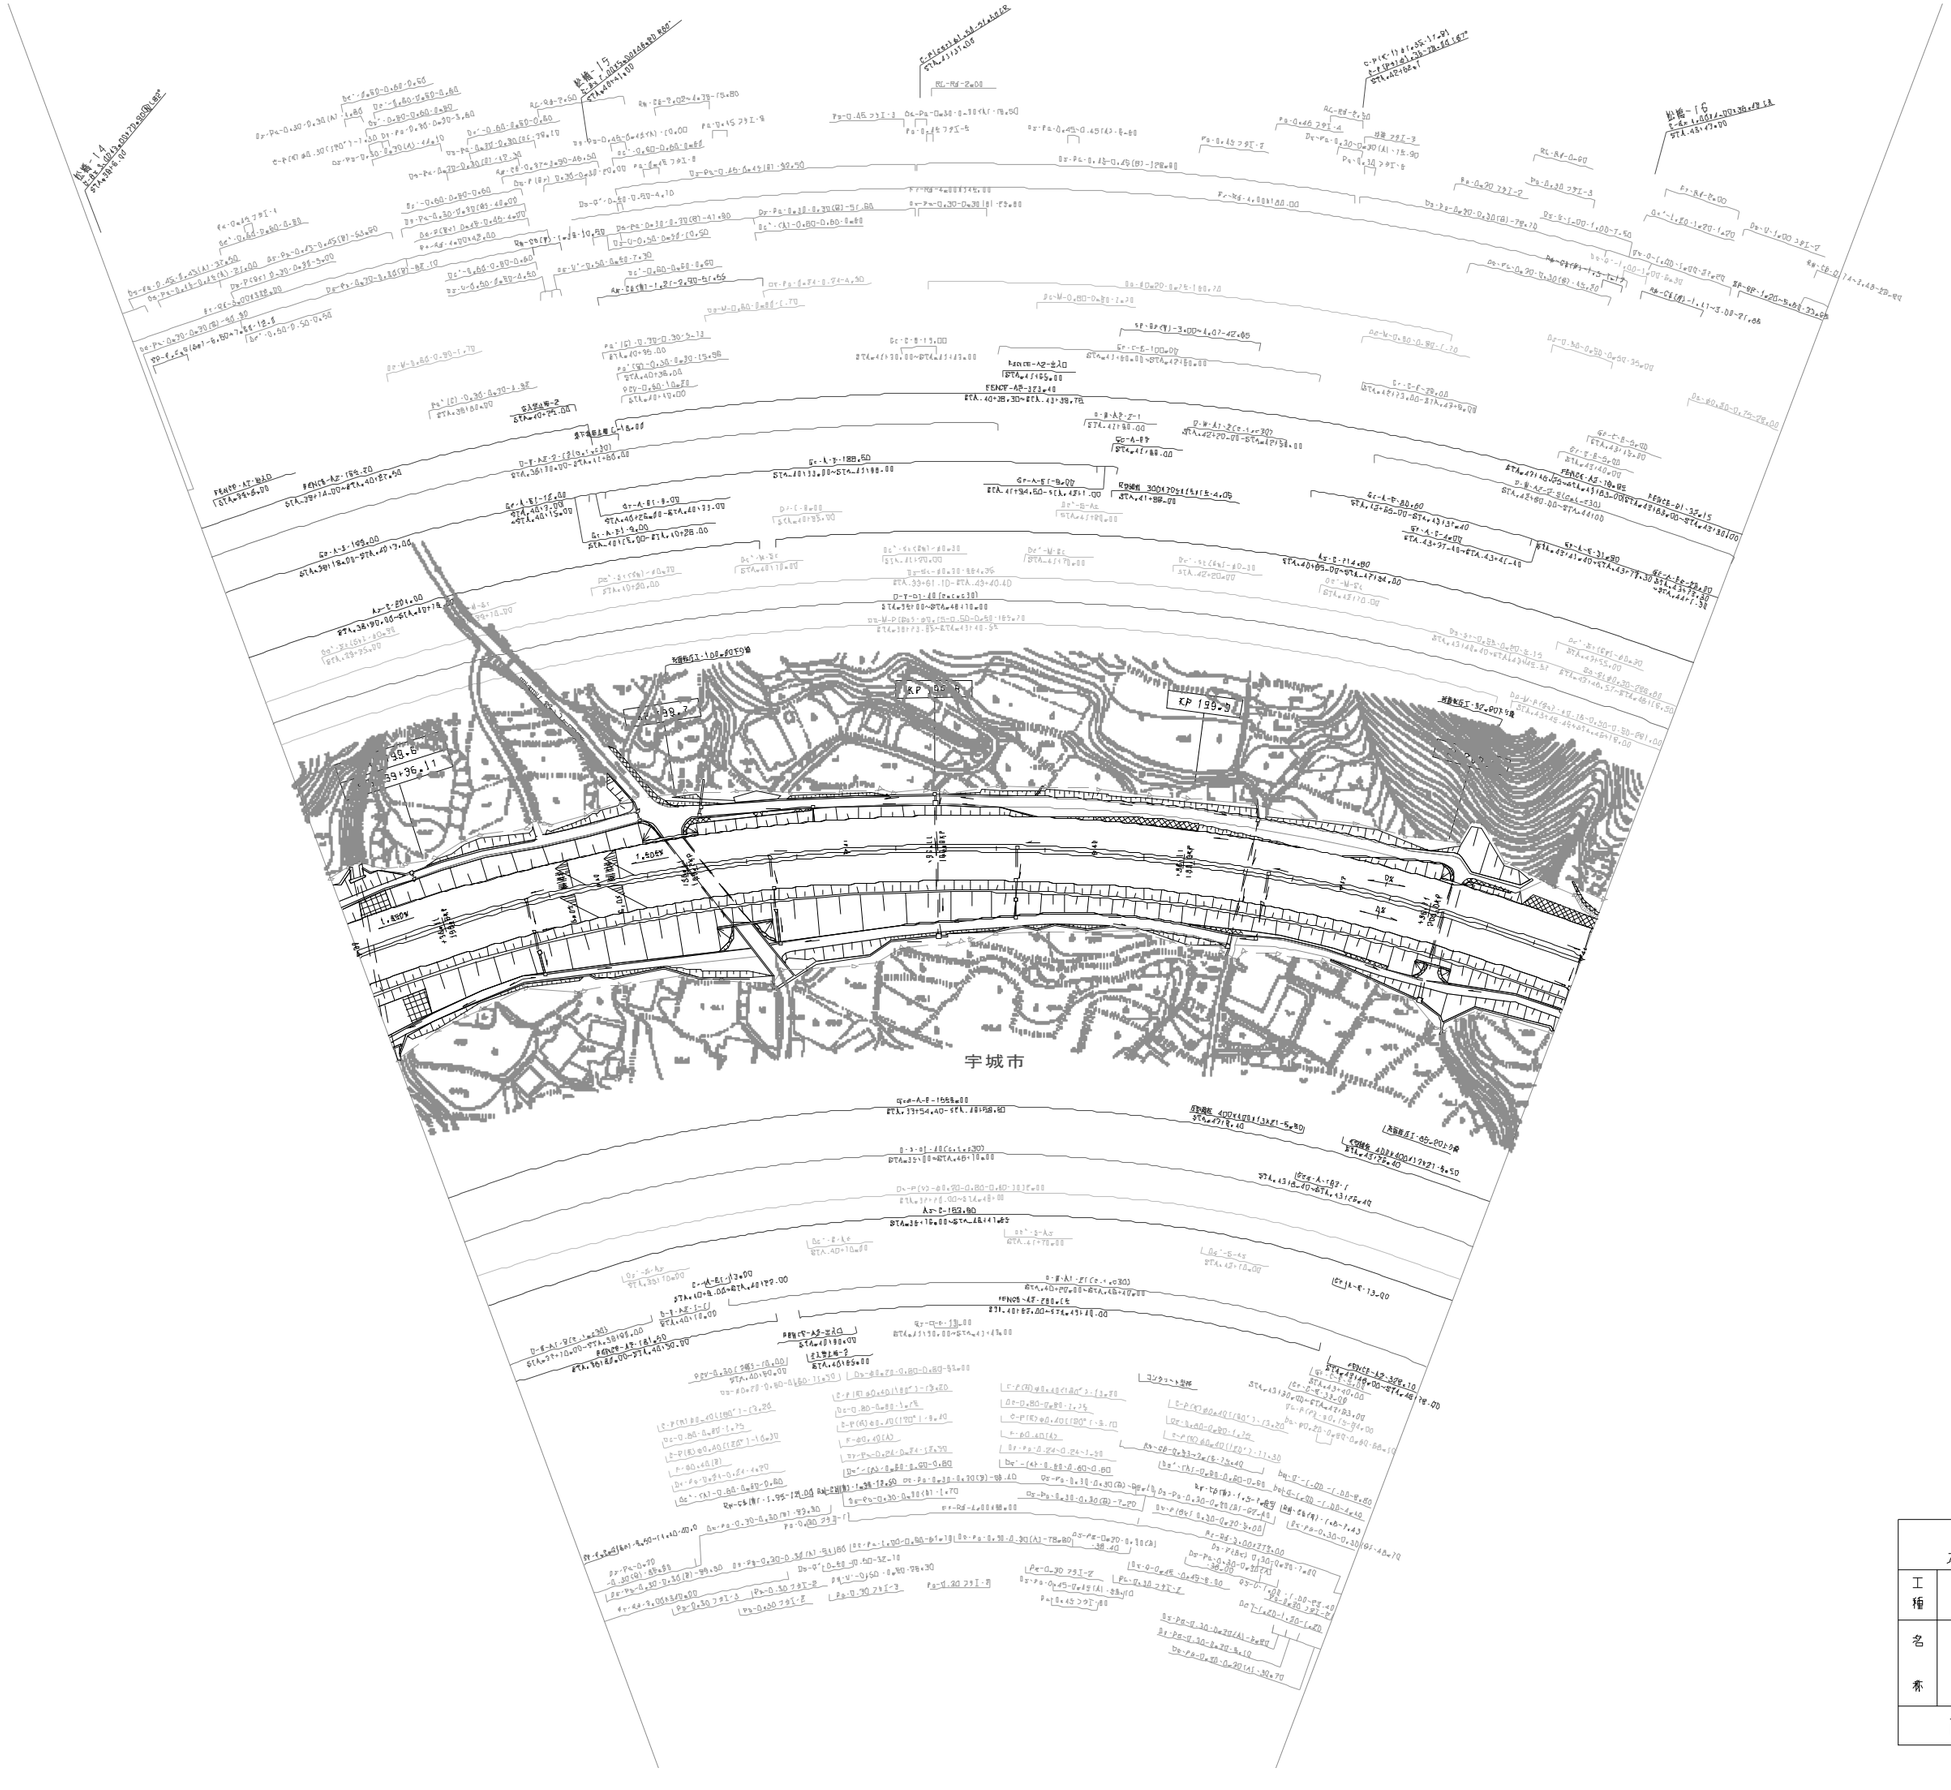

現 在 年 月	摘 要
第1回 2005年 6月	

九州縦貫自動車道鹿児島線 九州自動車道（松橋～八代）			——
工種	管 理 用 平 面 図		——
名称	KP.199.564～KP.200.064 STA.39+00～STA.44+00	縮尺 1/1000	8 27
西日本高速道路（株） 九州支社			

九州縦貫自動車道鹿児島線
九州自動車道（松橋～八代）

工種	管理用平面図		
名称	KP200.064~KP.200.764 STA.44+00~STA.51+00	縮尺 1/1000	9 27

西日本高速道路（株）　九州支社

適要年月	備考
第1回　2005年 6月	

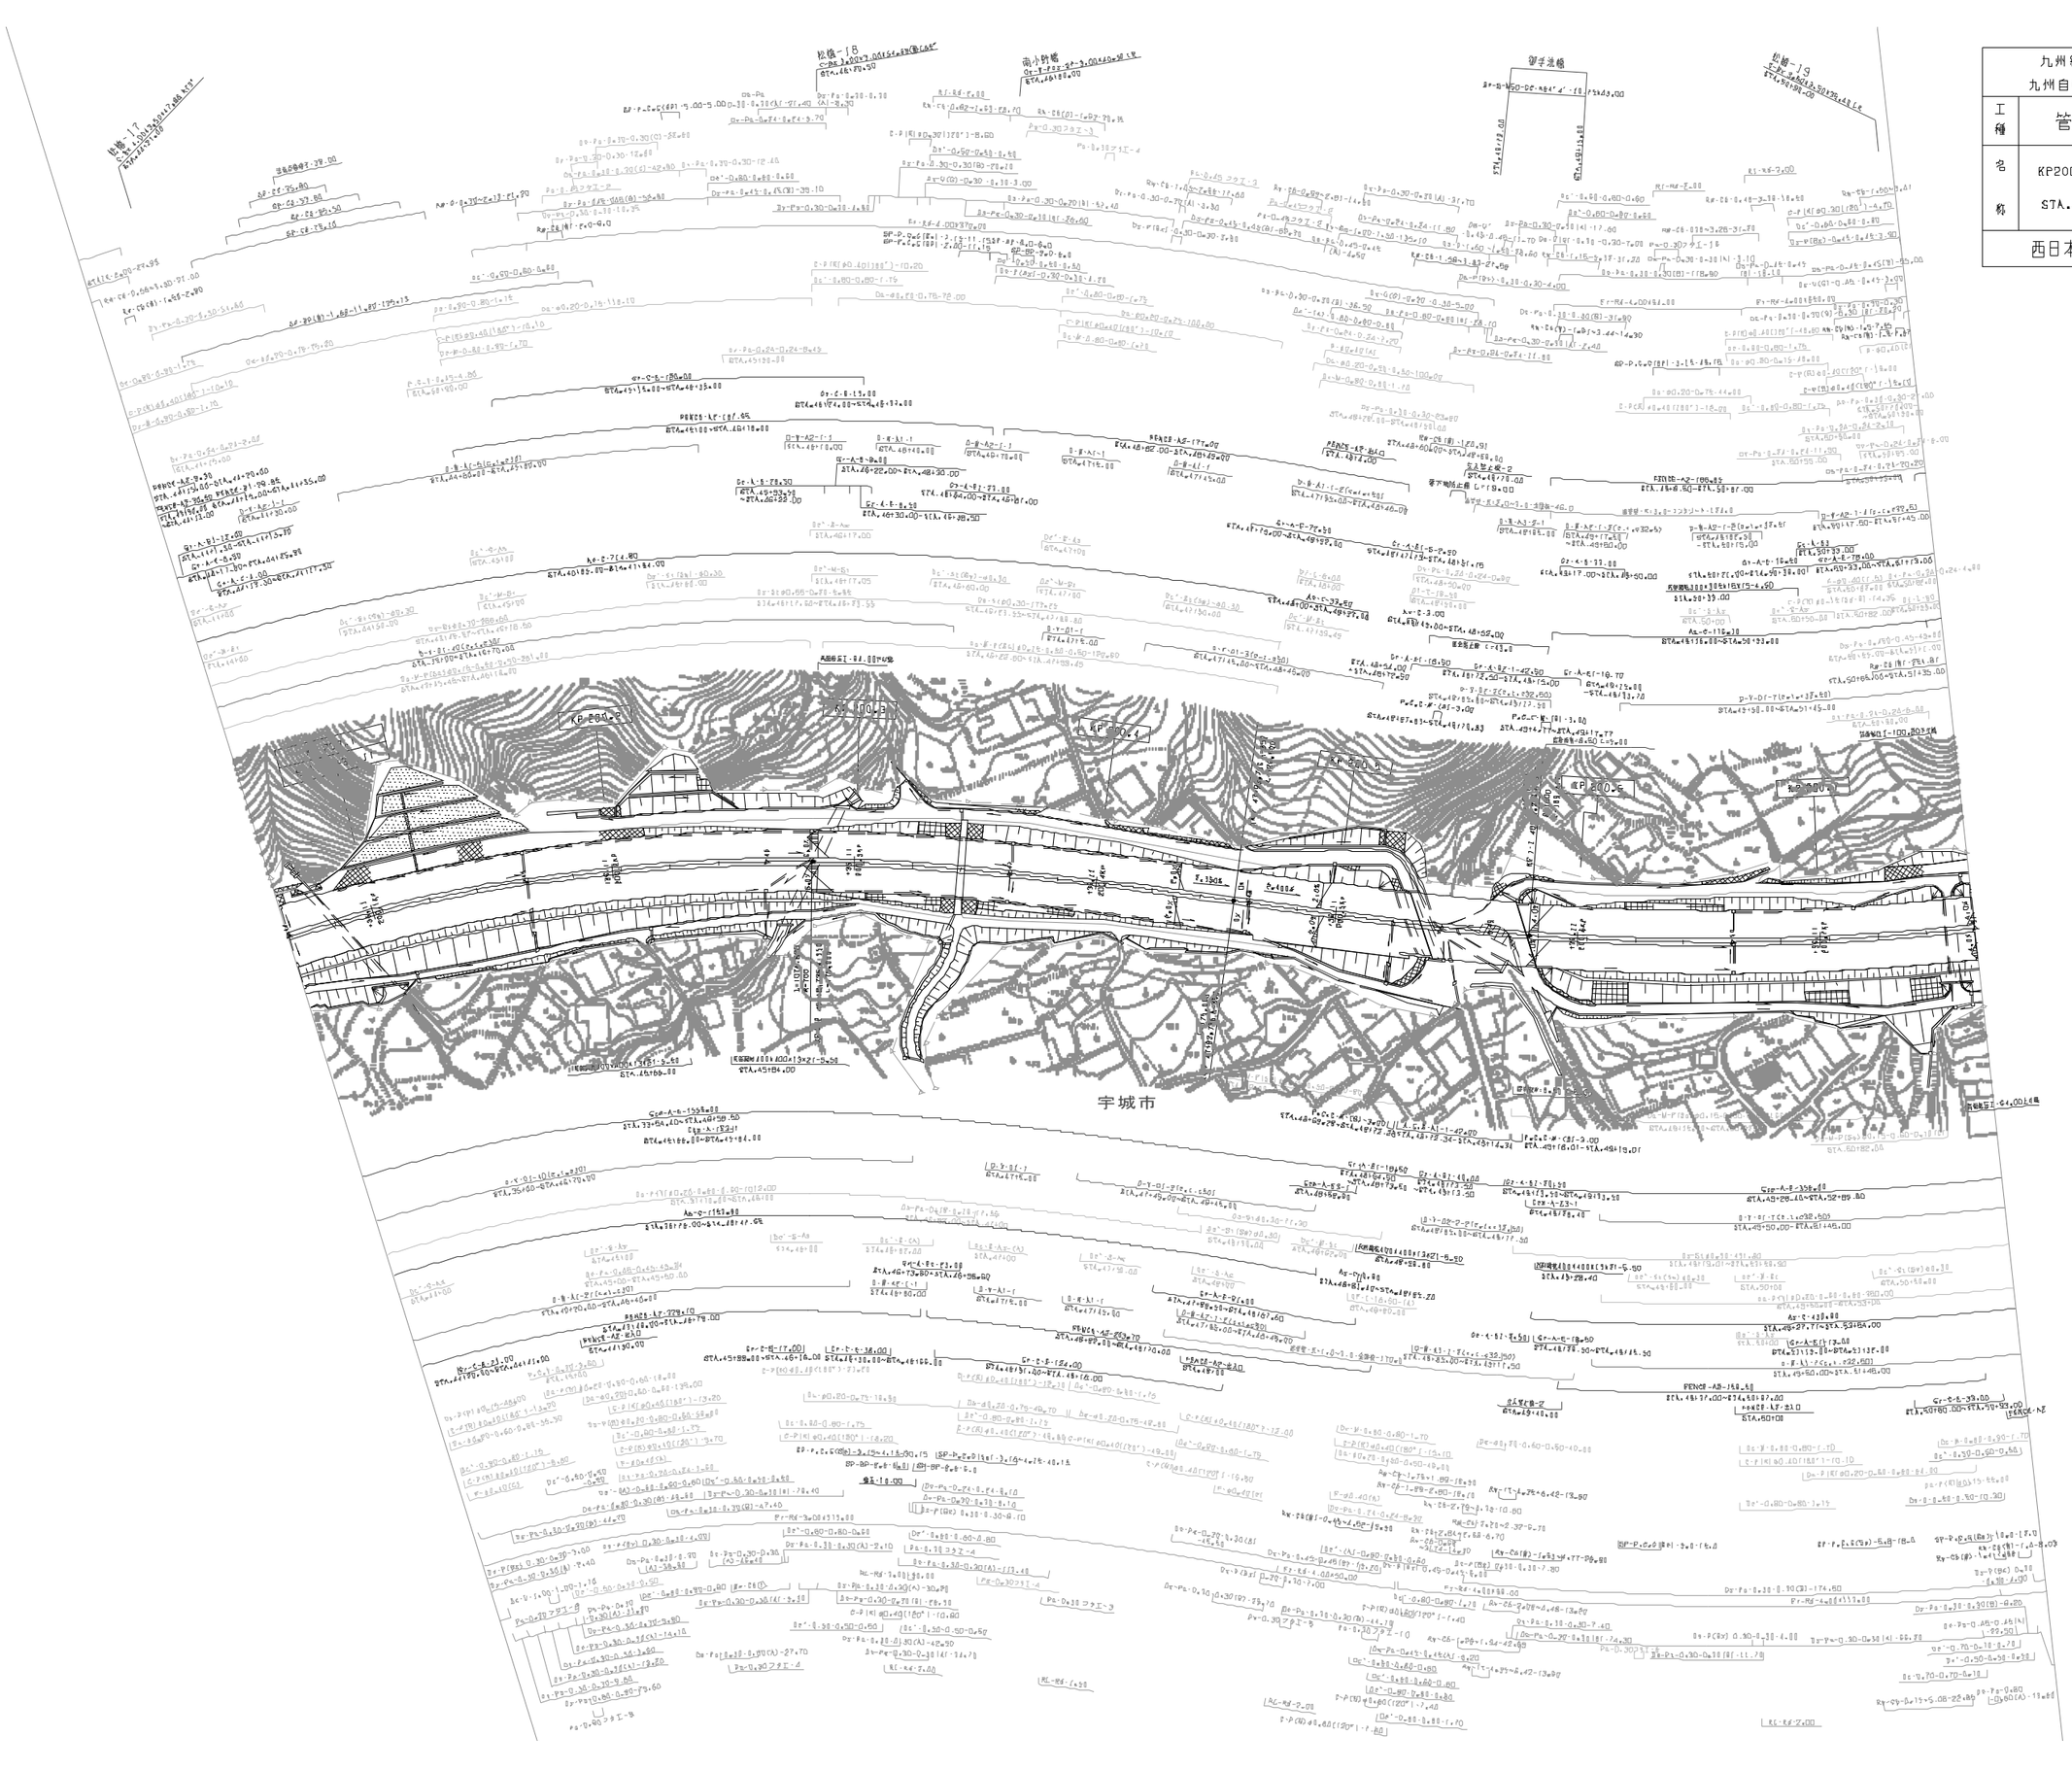

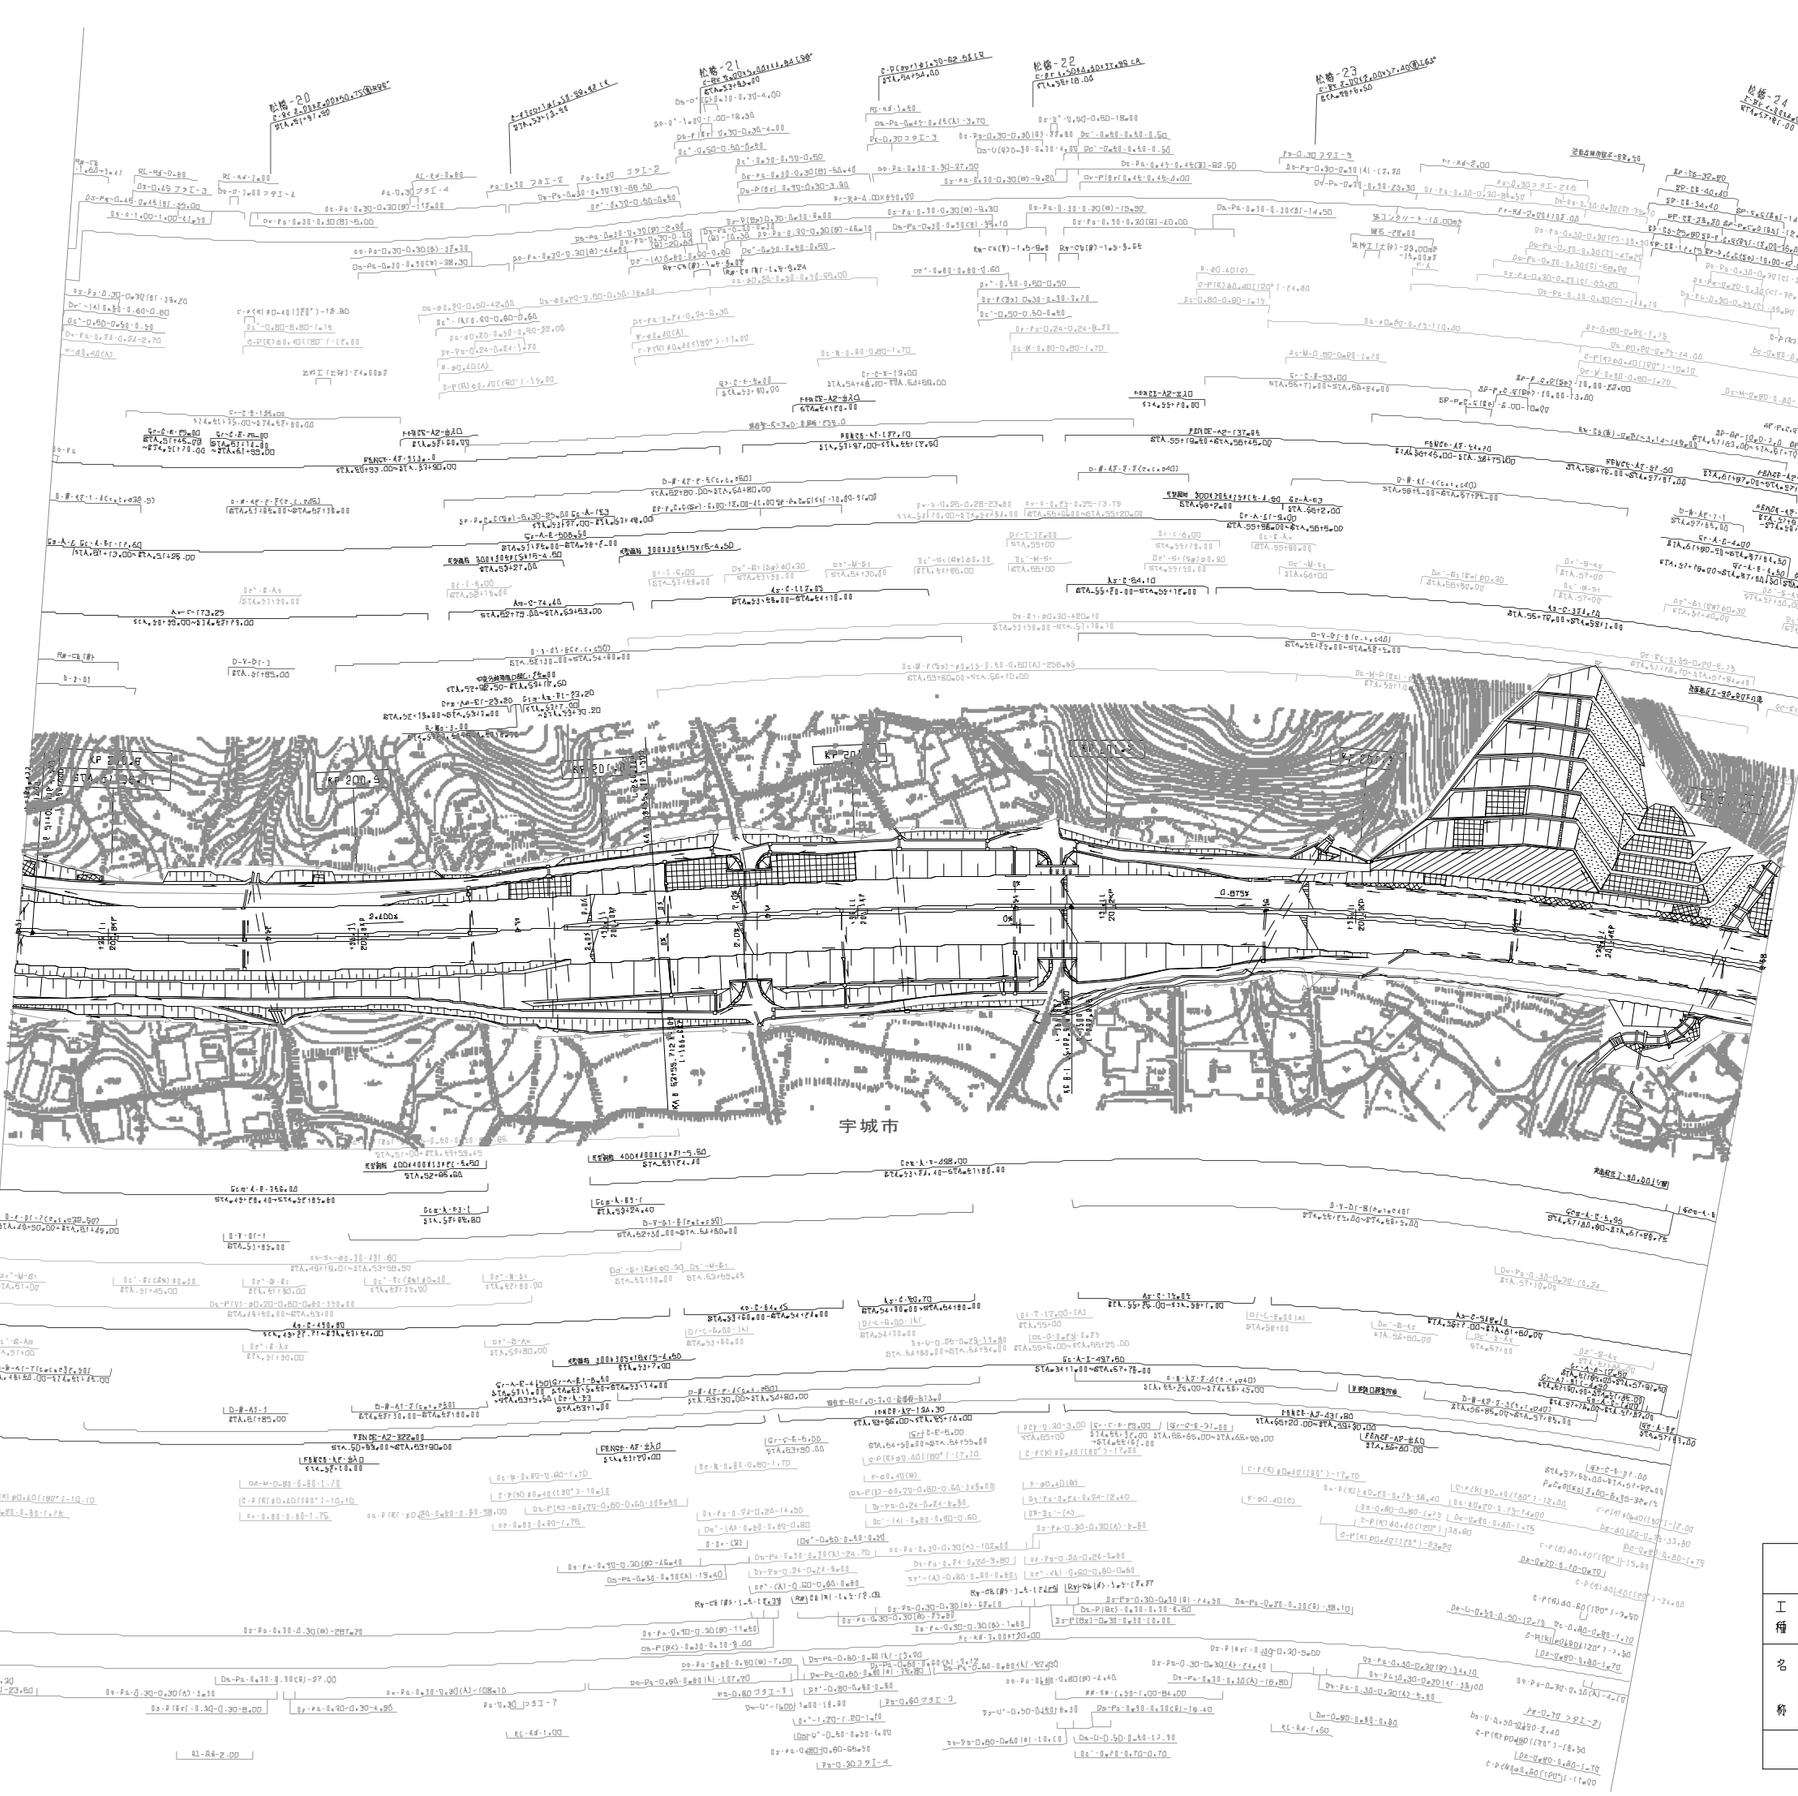

訂 整 年 月	摘 要
第1回 2005年 6月	

九州縦貫自動車道鹿児島線 九州自動車道（松橋～八代）			——
工種	管理用平面図		——
名称	KP.200.764~KP.201.464 STA.51+00~STA.58+00	縮尺 1/1000	10 27
西日本高速道路（株） 九州支社			

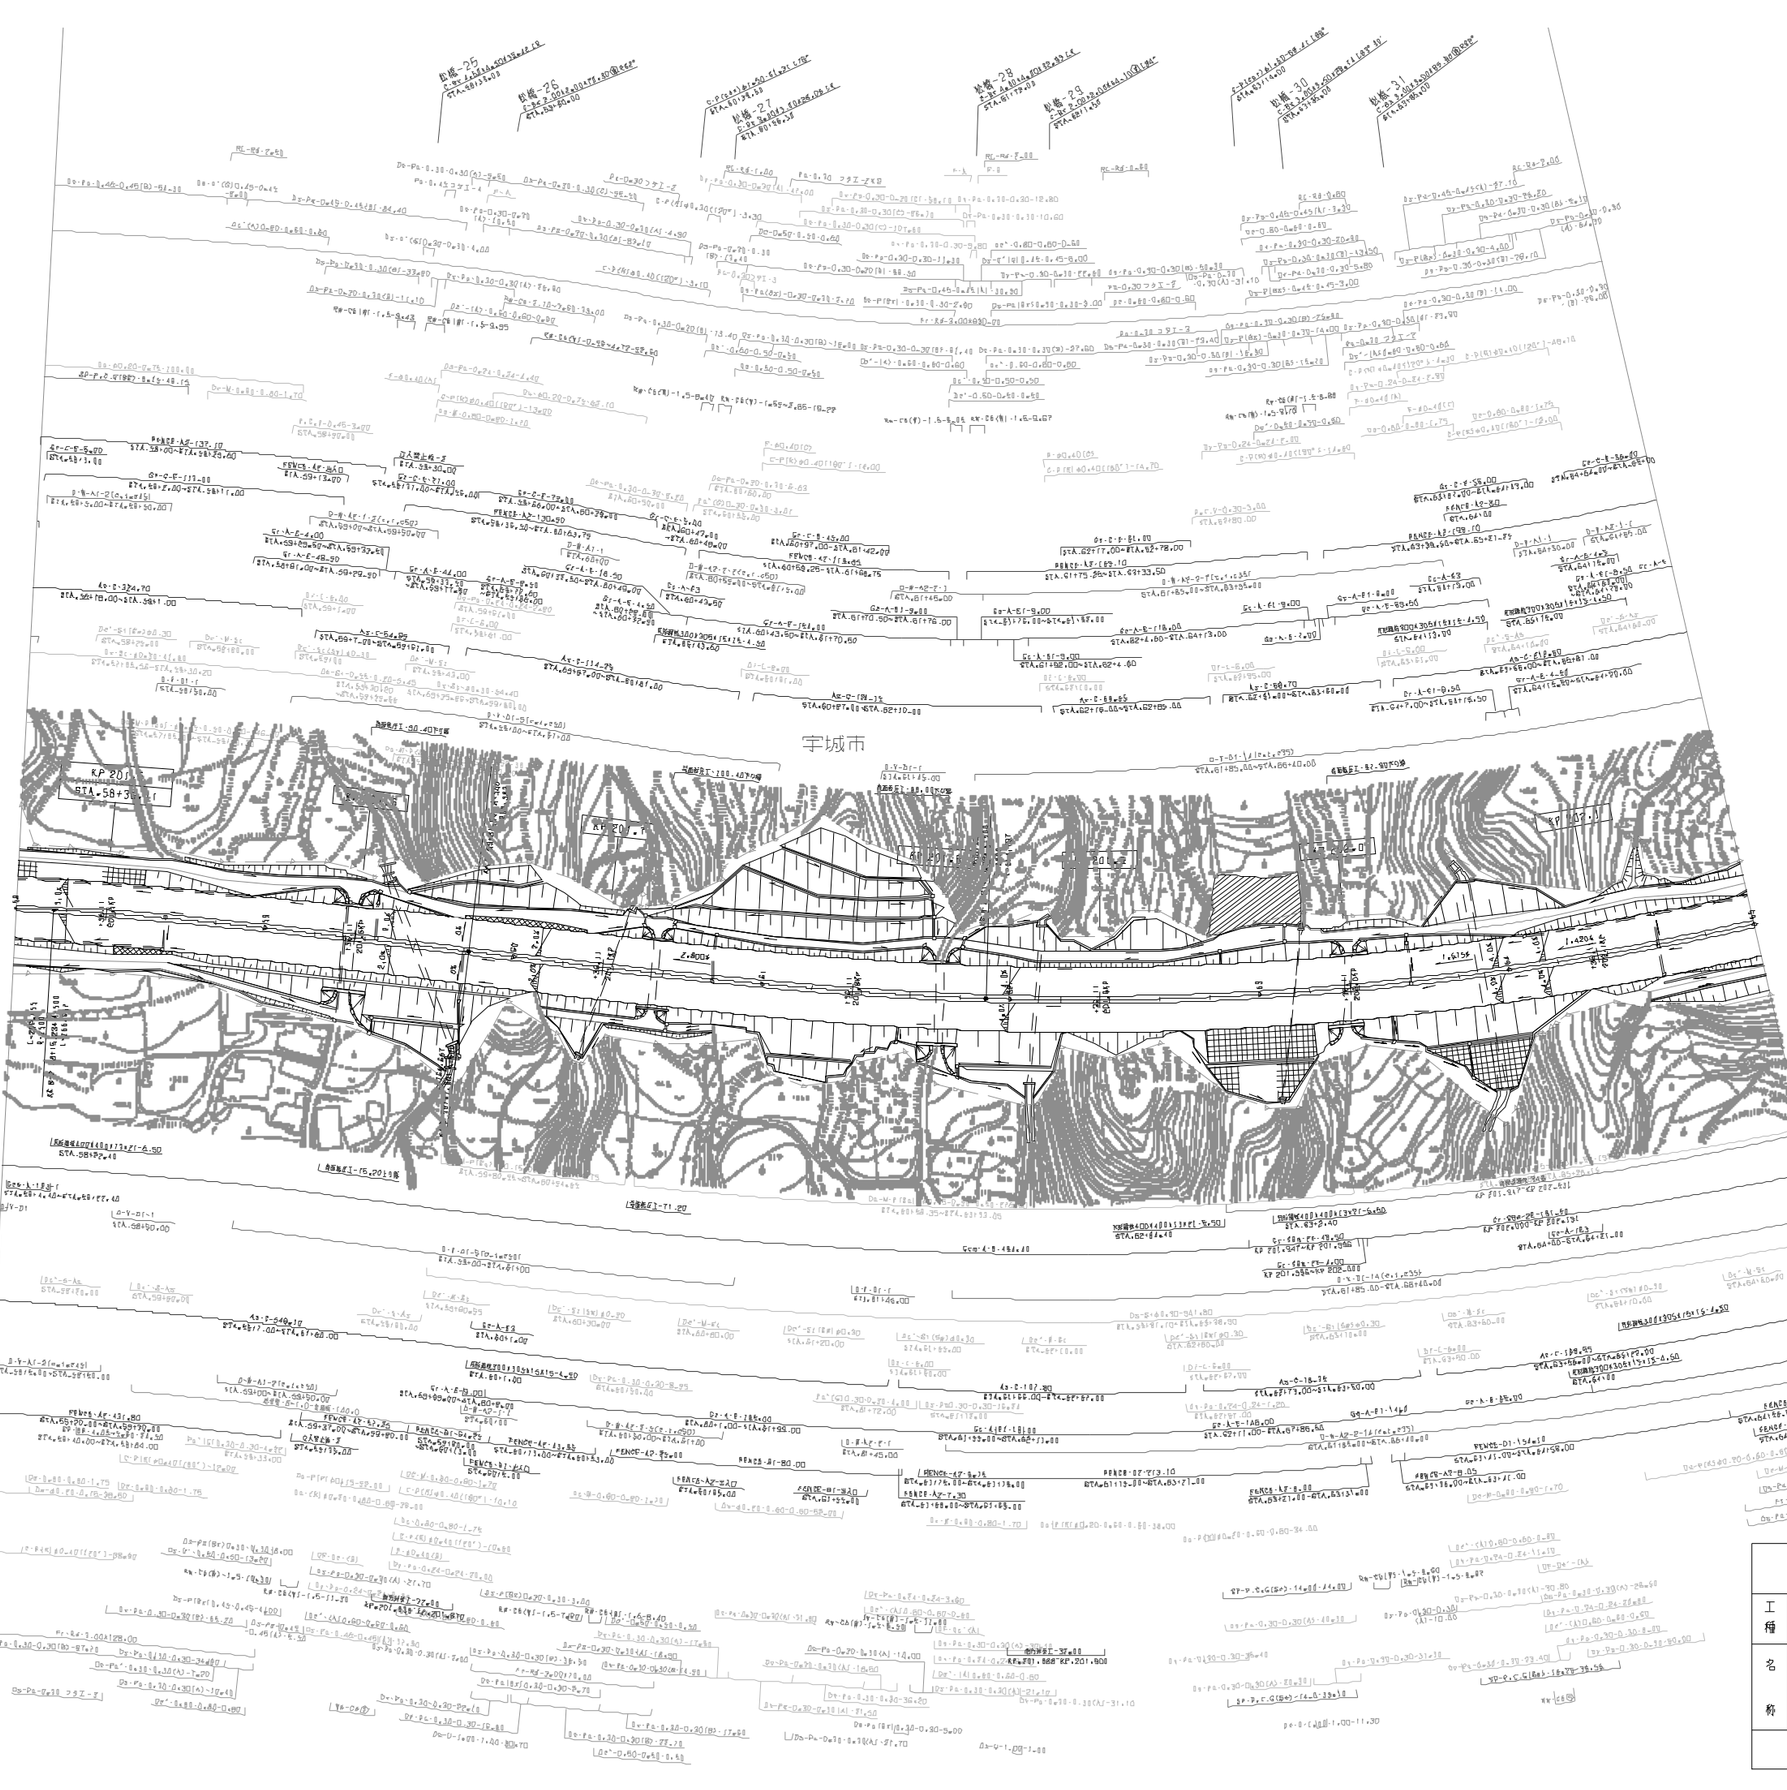

訂 整 年 月	摘 要
第1回 2005年 6月	
第2回 2019年 7月	
第3回 2021年 7月	

九州縦貫自動車道鹿児島線 九州自動車道（松橋～八代）			——
工種	管 理 用 平 面 図		——
名称	KP.201.464～KP.202.164 STA.58+00～STA.65+00	縮尺 1/1000	11 27
西日本高速道路（株） 九州支社			

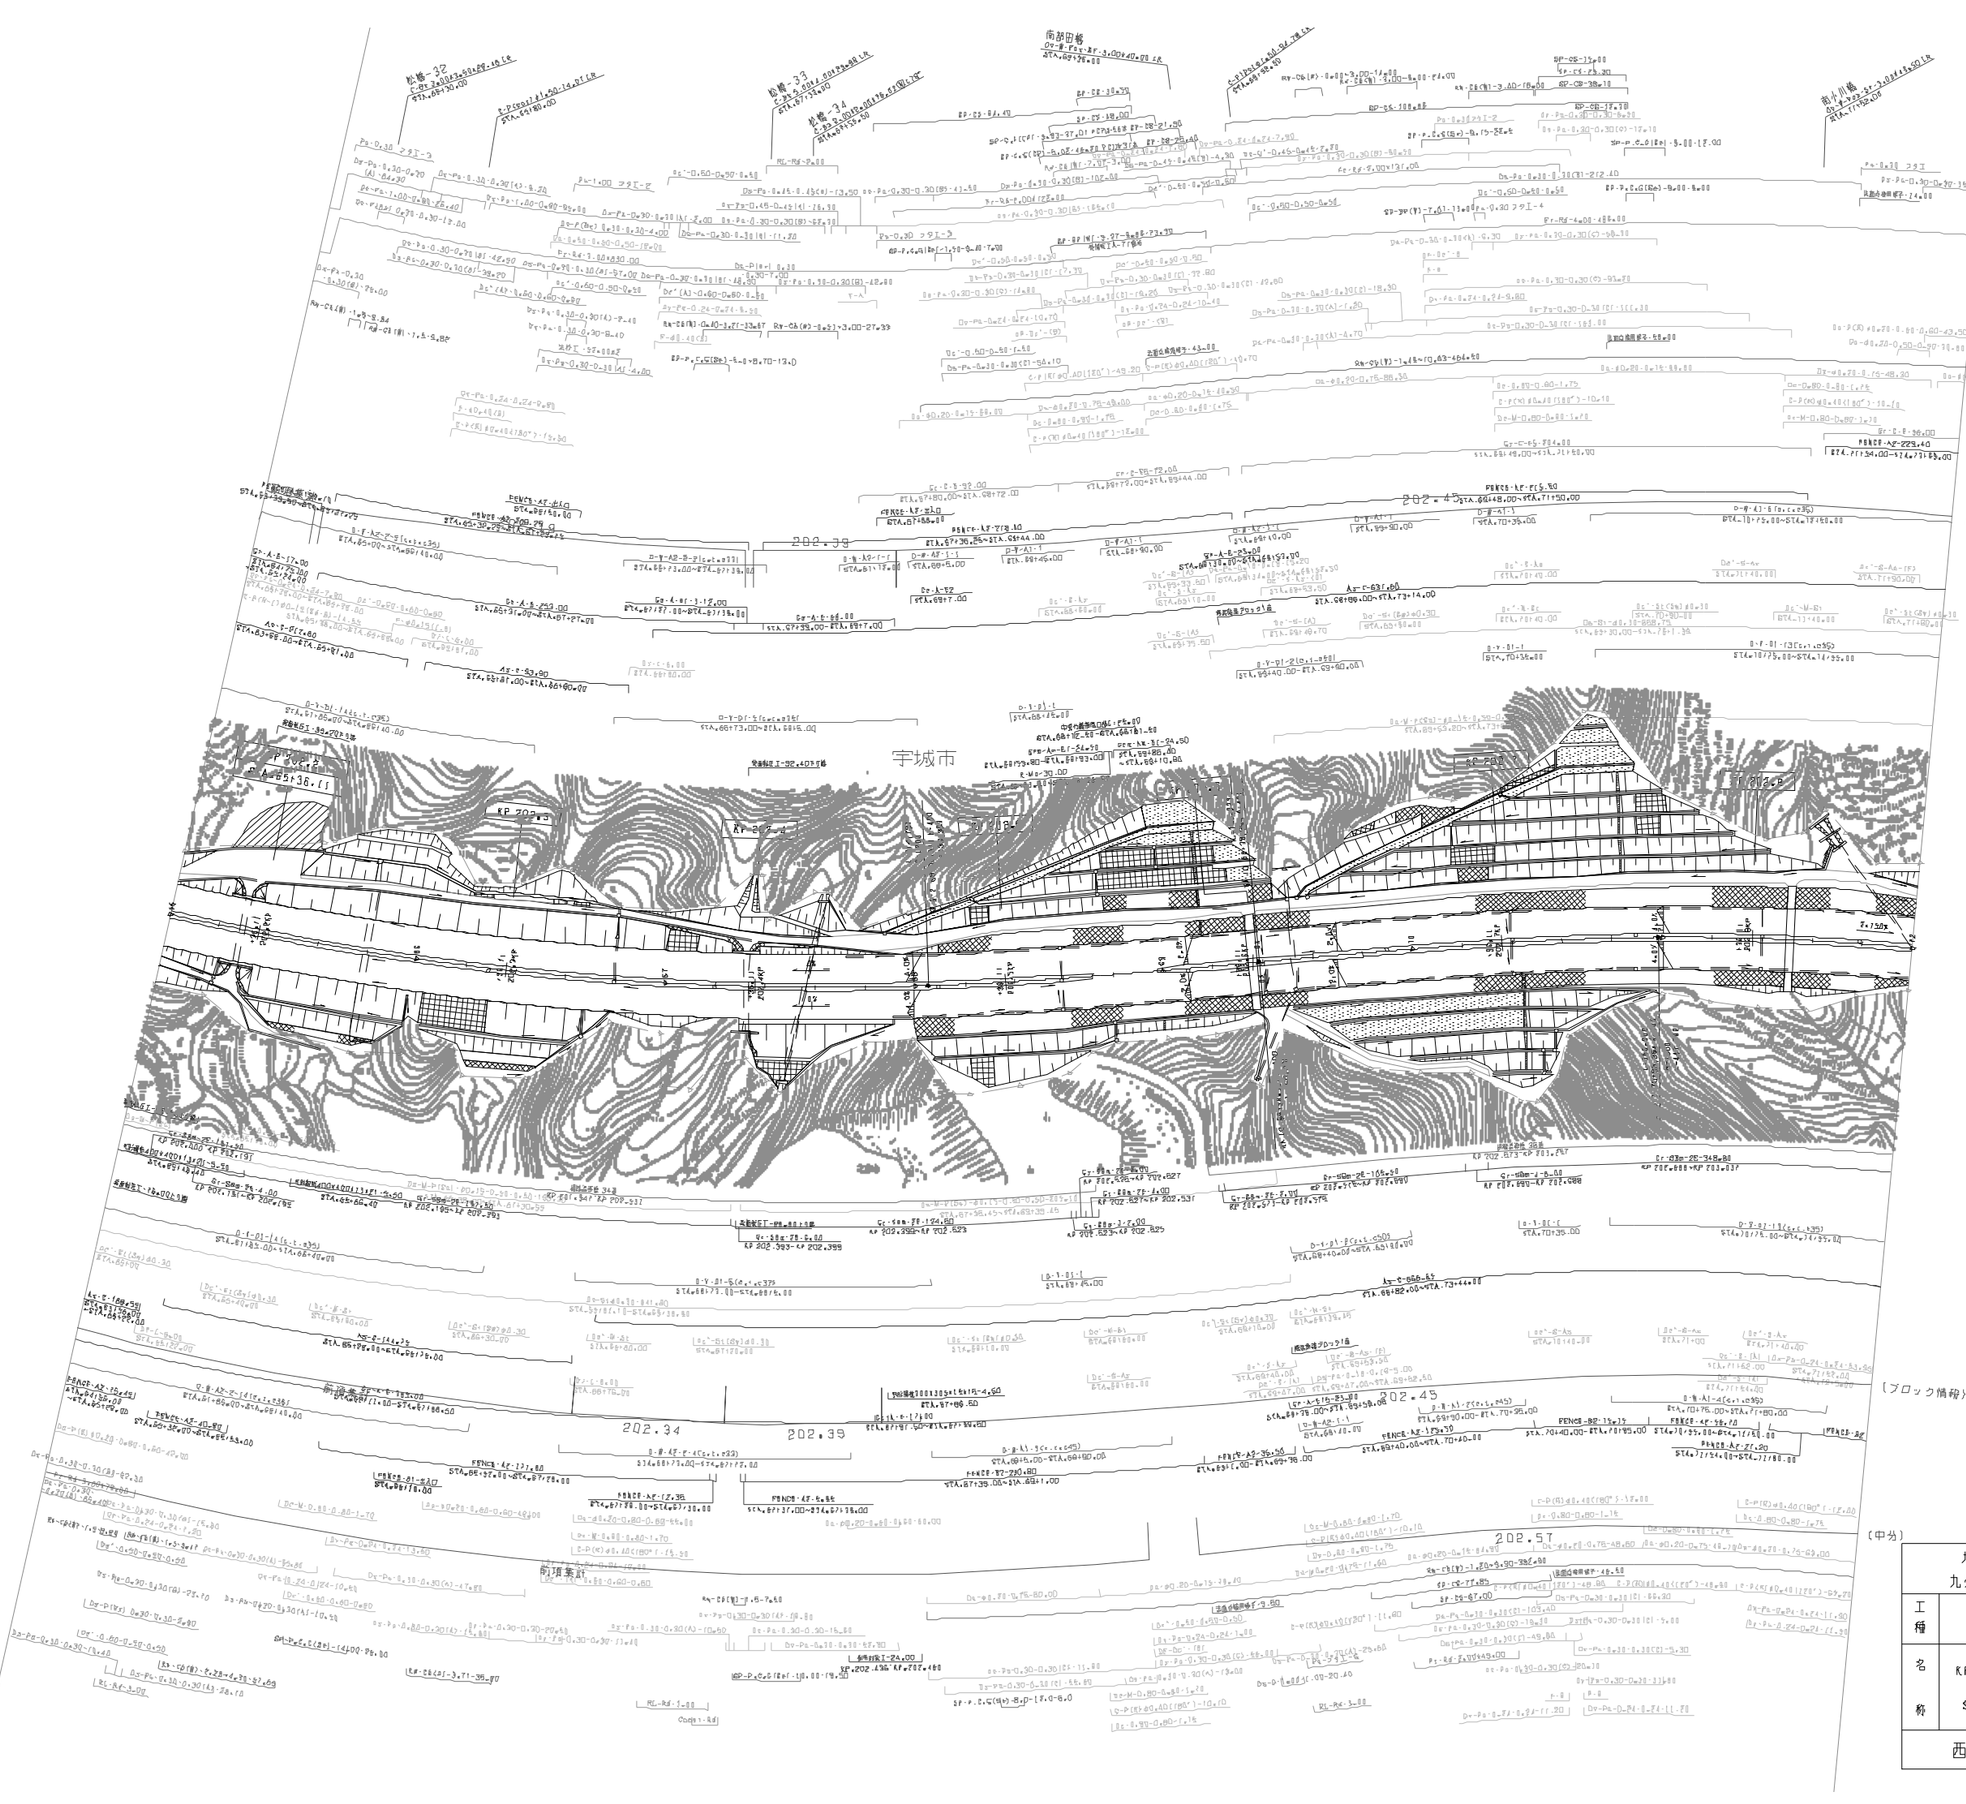

調整年月	摘要
第1回 2006年 6月	
第2回 2011年 2月	
第3回 2019年 7月	
第4回 2021年 7月	

九州縦貫自動車道鹿児島線 九州自動車道（松橋～八代）			——
工種	管理用平面図		——
名称	KP.201.164～KP.202.864 STA.65+00～STA.72+00	縮尺 1/1000	12 27
西日本高速道路（株） 九州支社			

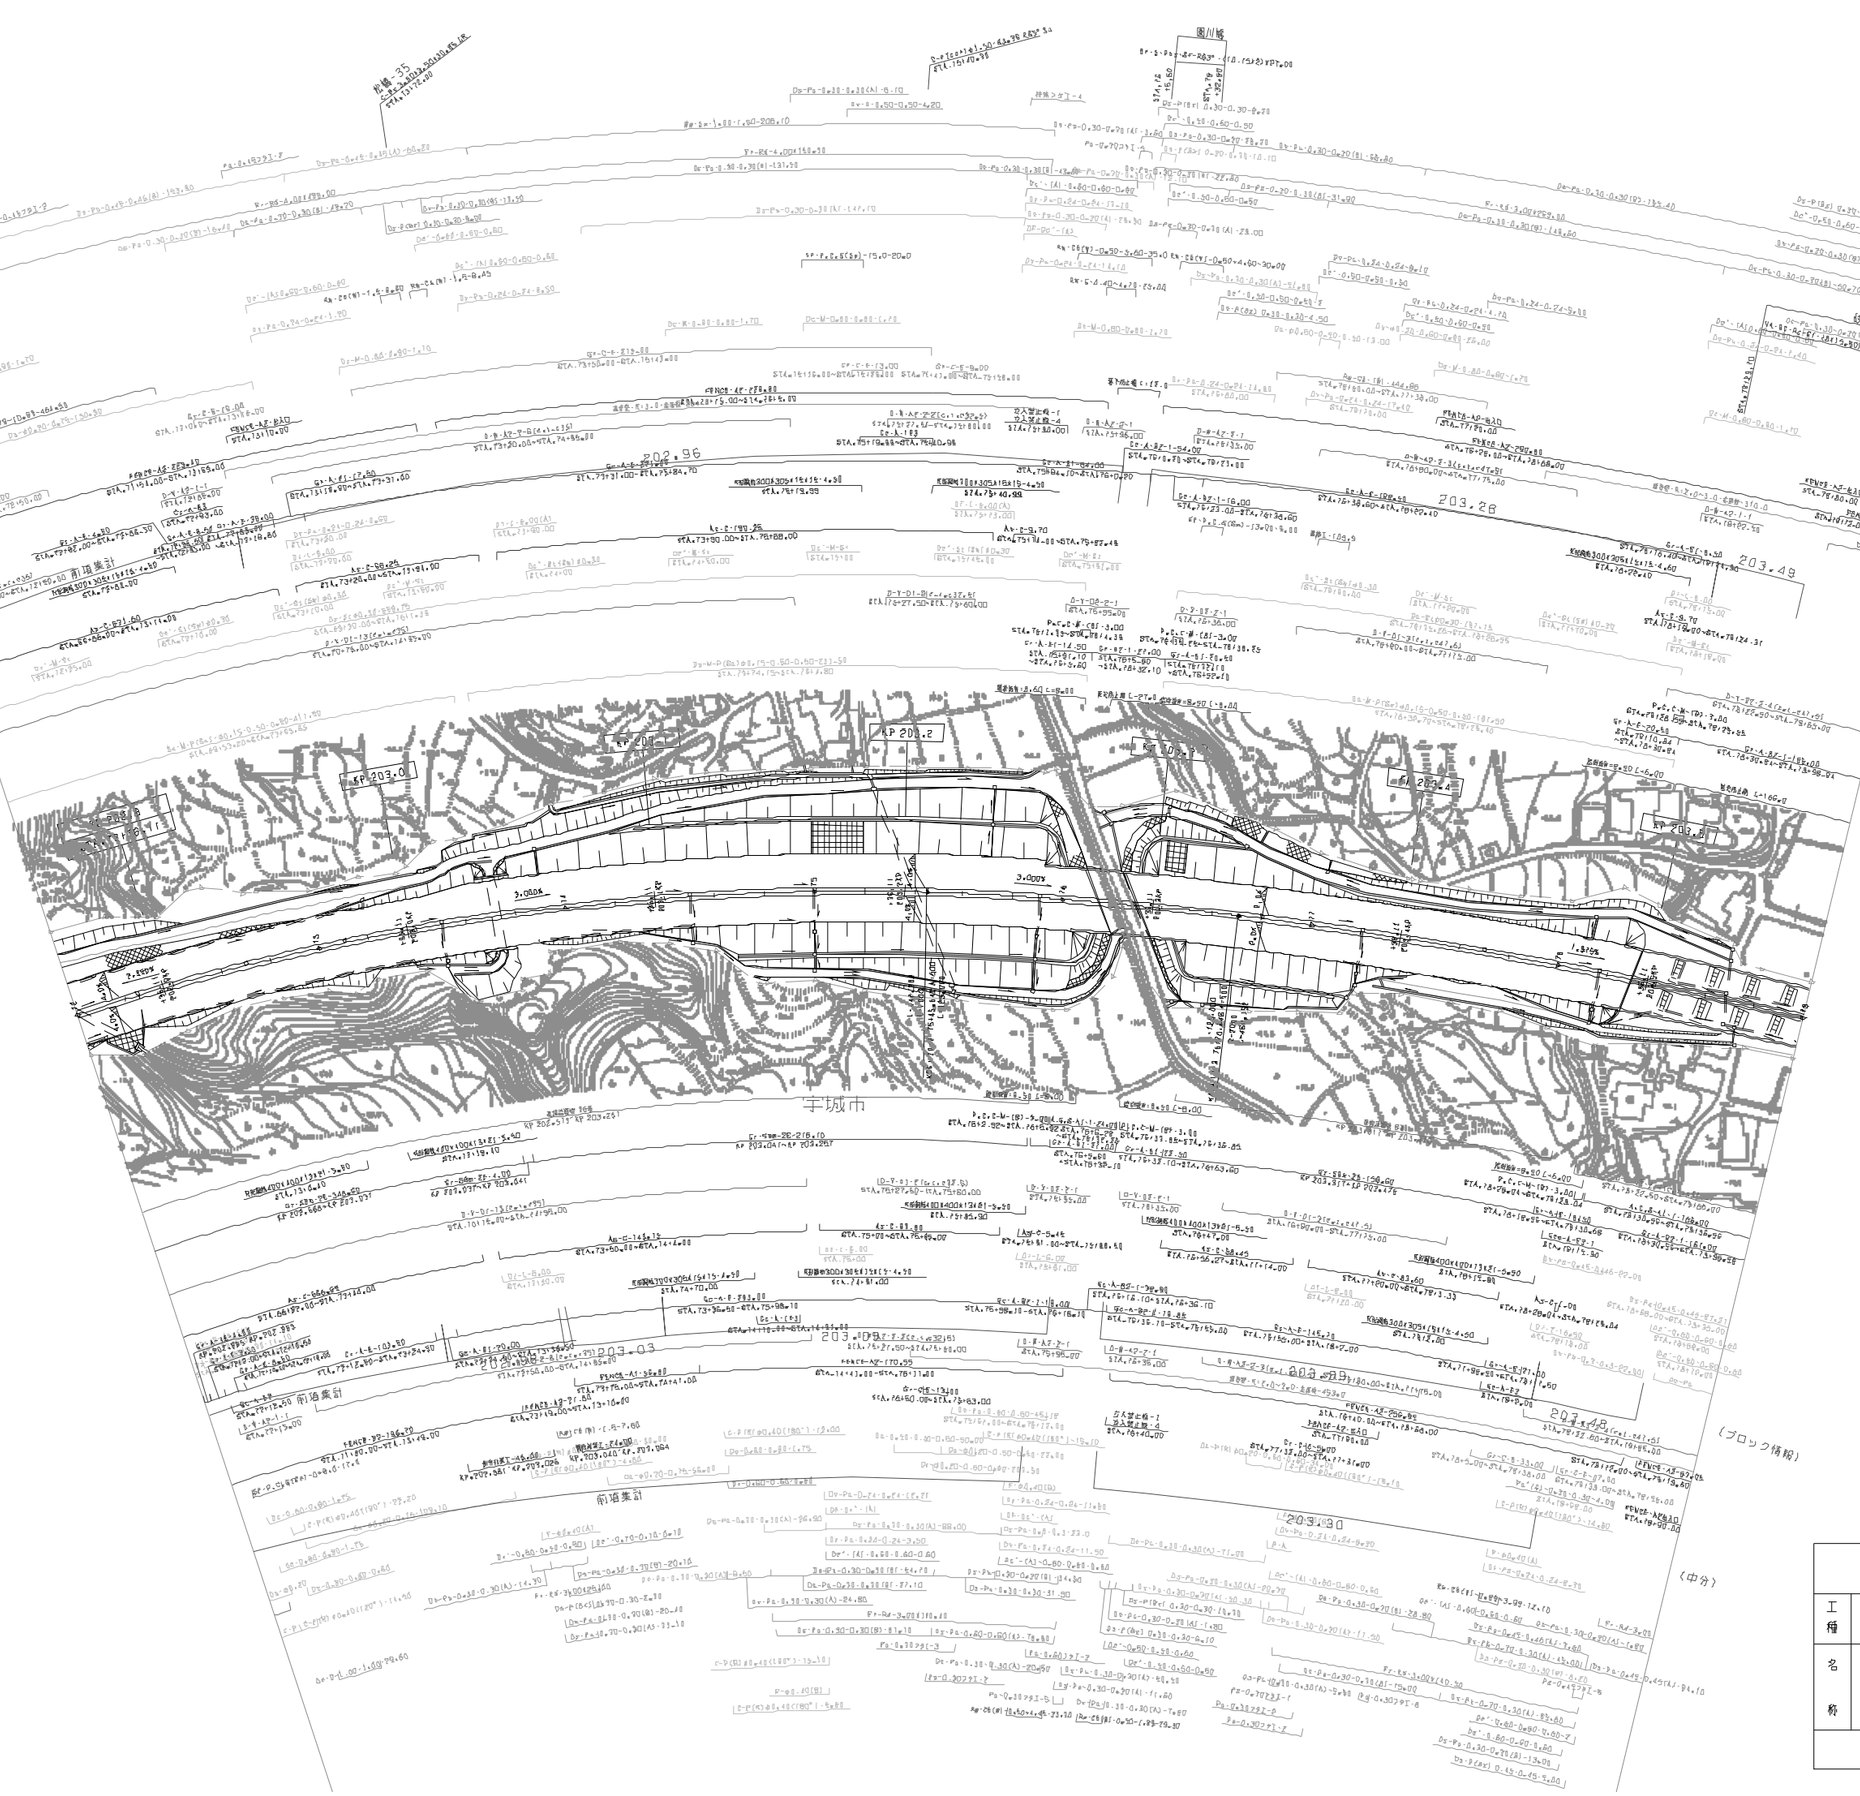

調査年月	摘要
第1回 2005年 6月	
第2回 2019年 7月	
第3回 2021年 7月	

九州縦貫自動車道鹿児島線 九州自動車道（松橋～八代）			——
工種	管理用平面図		——
名称	KP.202.864~KP.203.564 STA.72+00~STA.79+00	縮尺 1/1000	13 27
西日本高速道路（株） 九州支社			

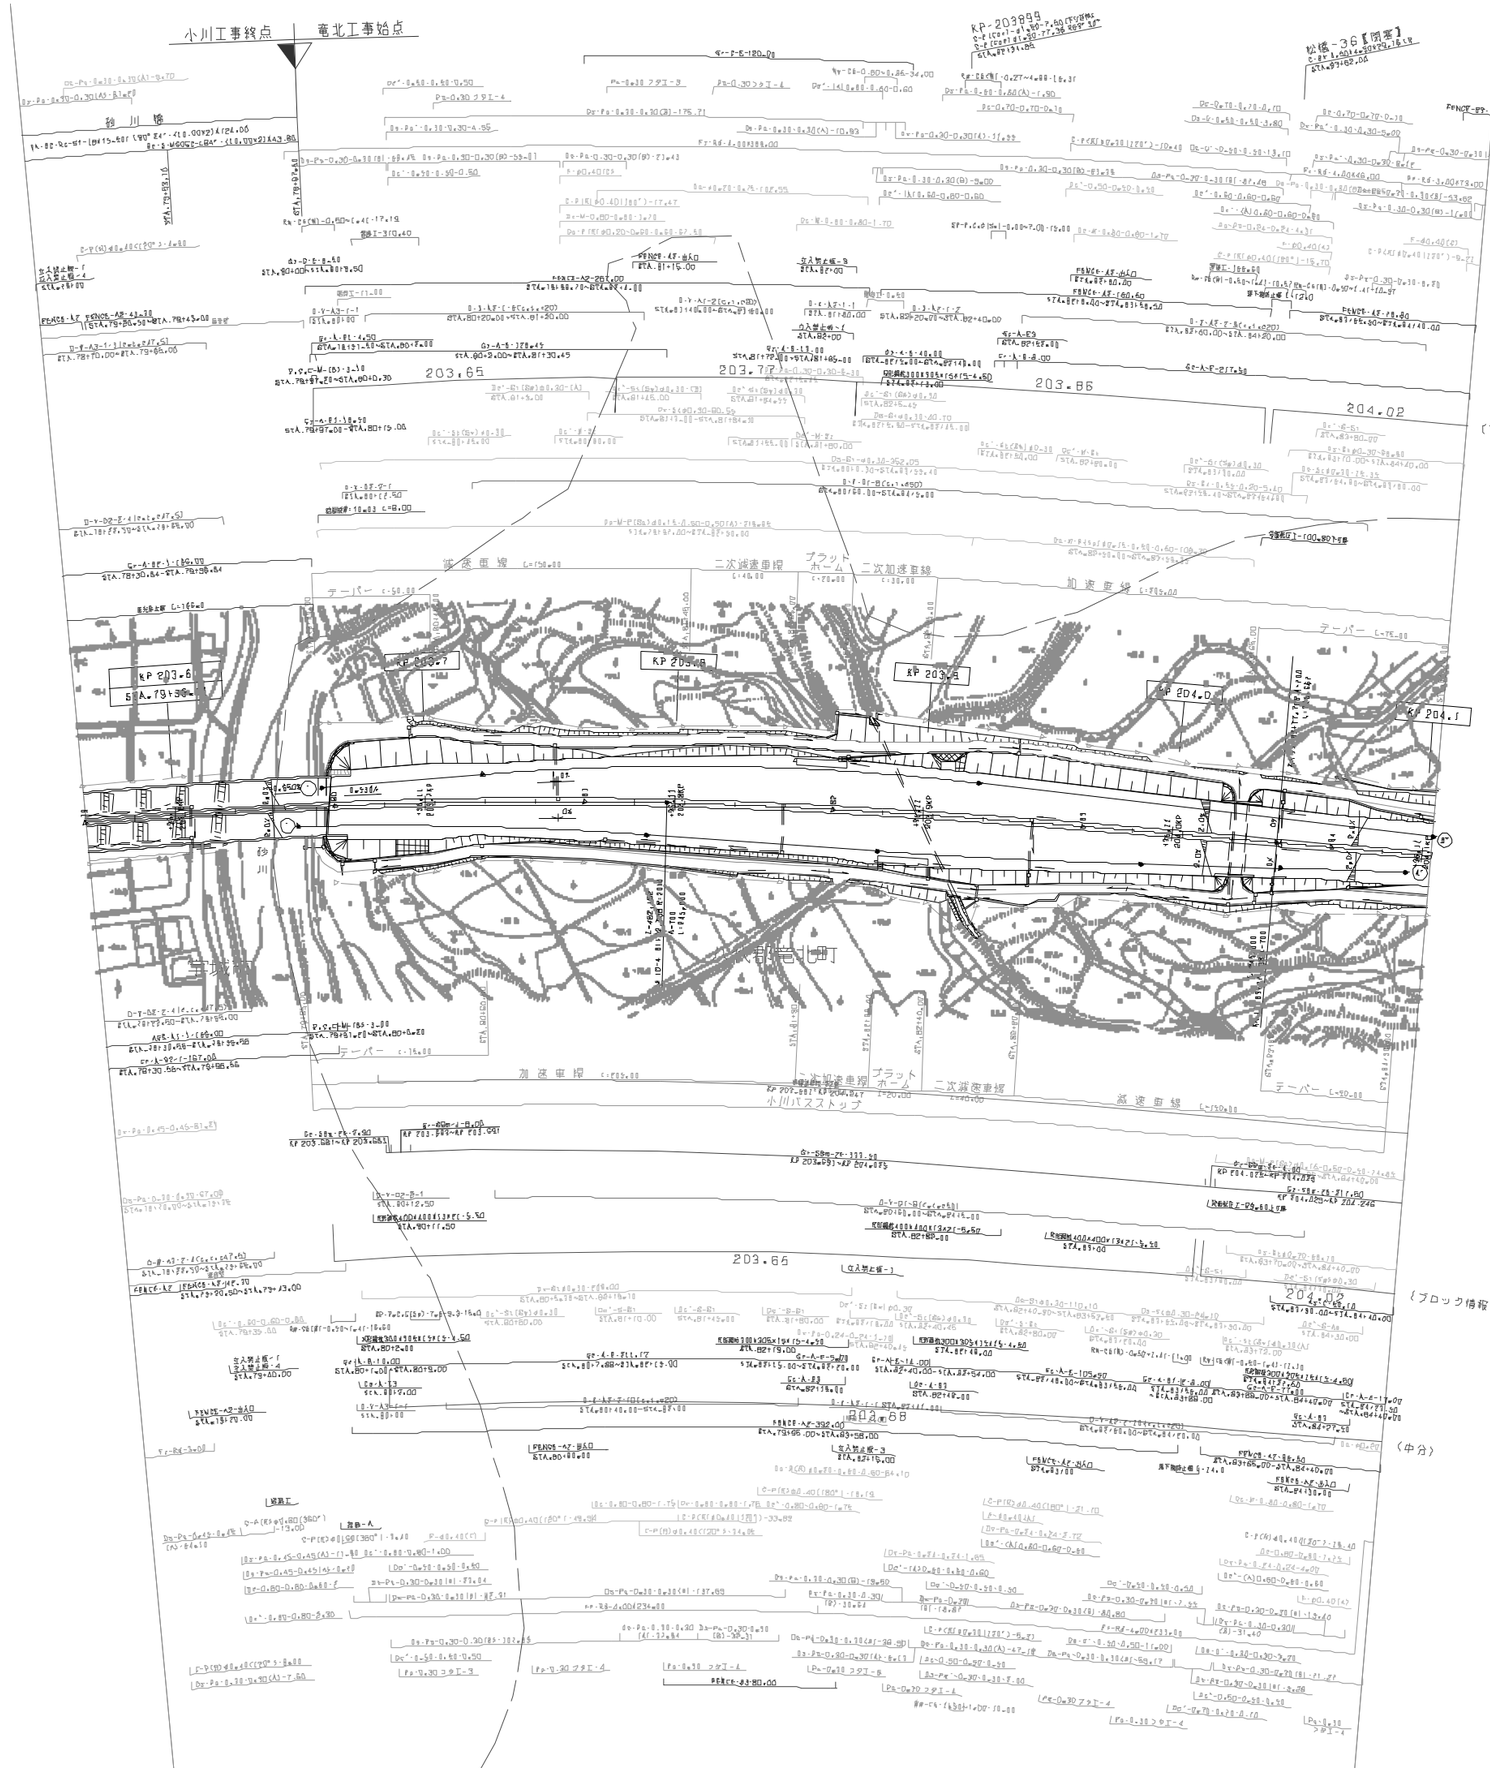

訂整年月	摘要
第1回 2005年 6月	
第2回 2019年 7月	

九州縦貫自動車道鹿児島線 九州自動車道（松橋～八代）			——
工種	管理用平面図		——
名称	KP.203.564~KP.204.104 STA.79+00~STA.84+40	縮尺 1/1000	14 27
西日本高速道路（株） 九州支社			

九州縦貫自動車道鹿児島線 九州自動車道（松橋～八代）		——
工種	管理用平面図	——
名称	KP.204.104～KP.204.864 STA.84+40～STA.92+00	縮尺 1/1000
西日本高速道路（株）　九州支社		

適用年月	備考
第1回　2005年 6月	
第2回　2019年 7月	

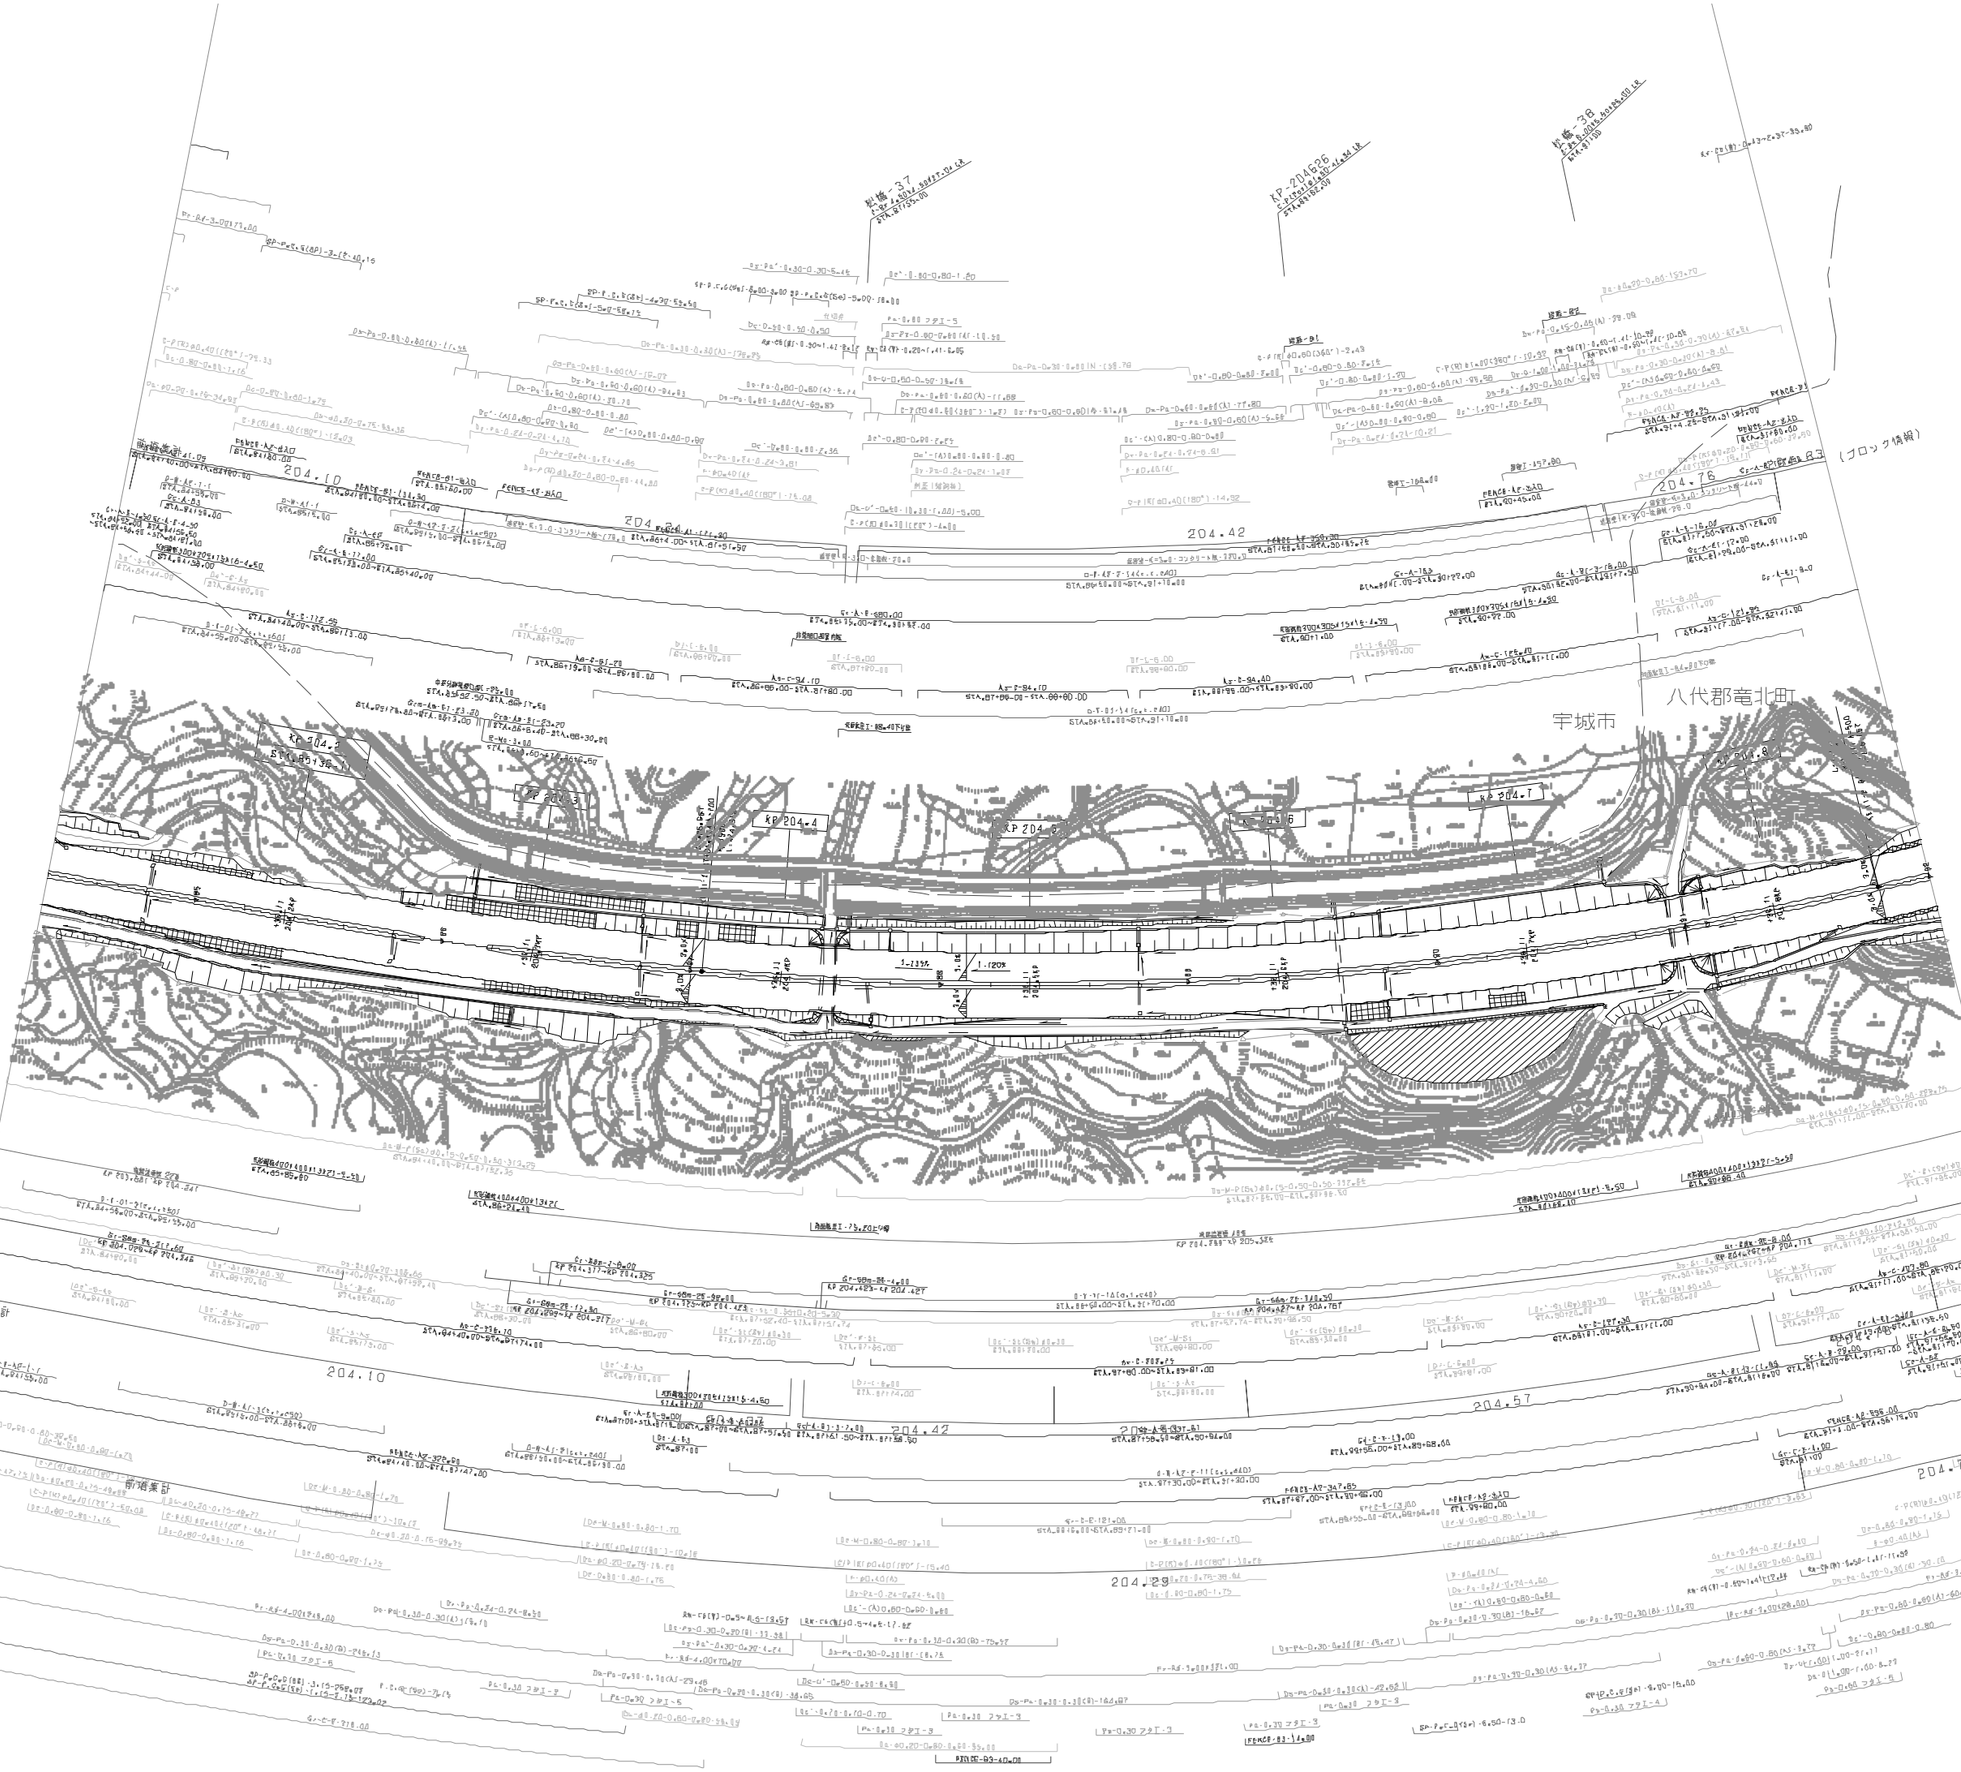

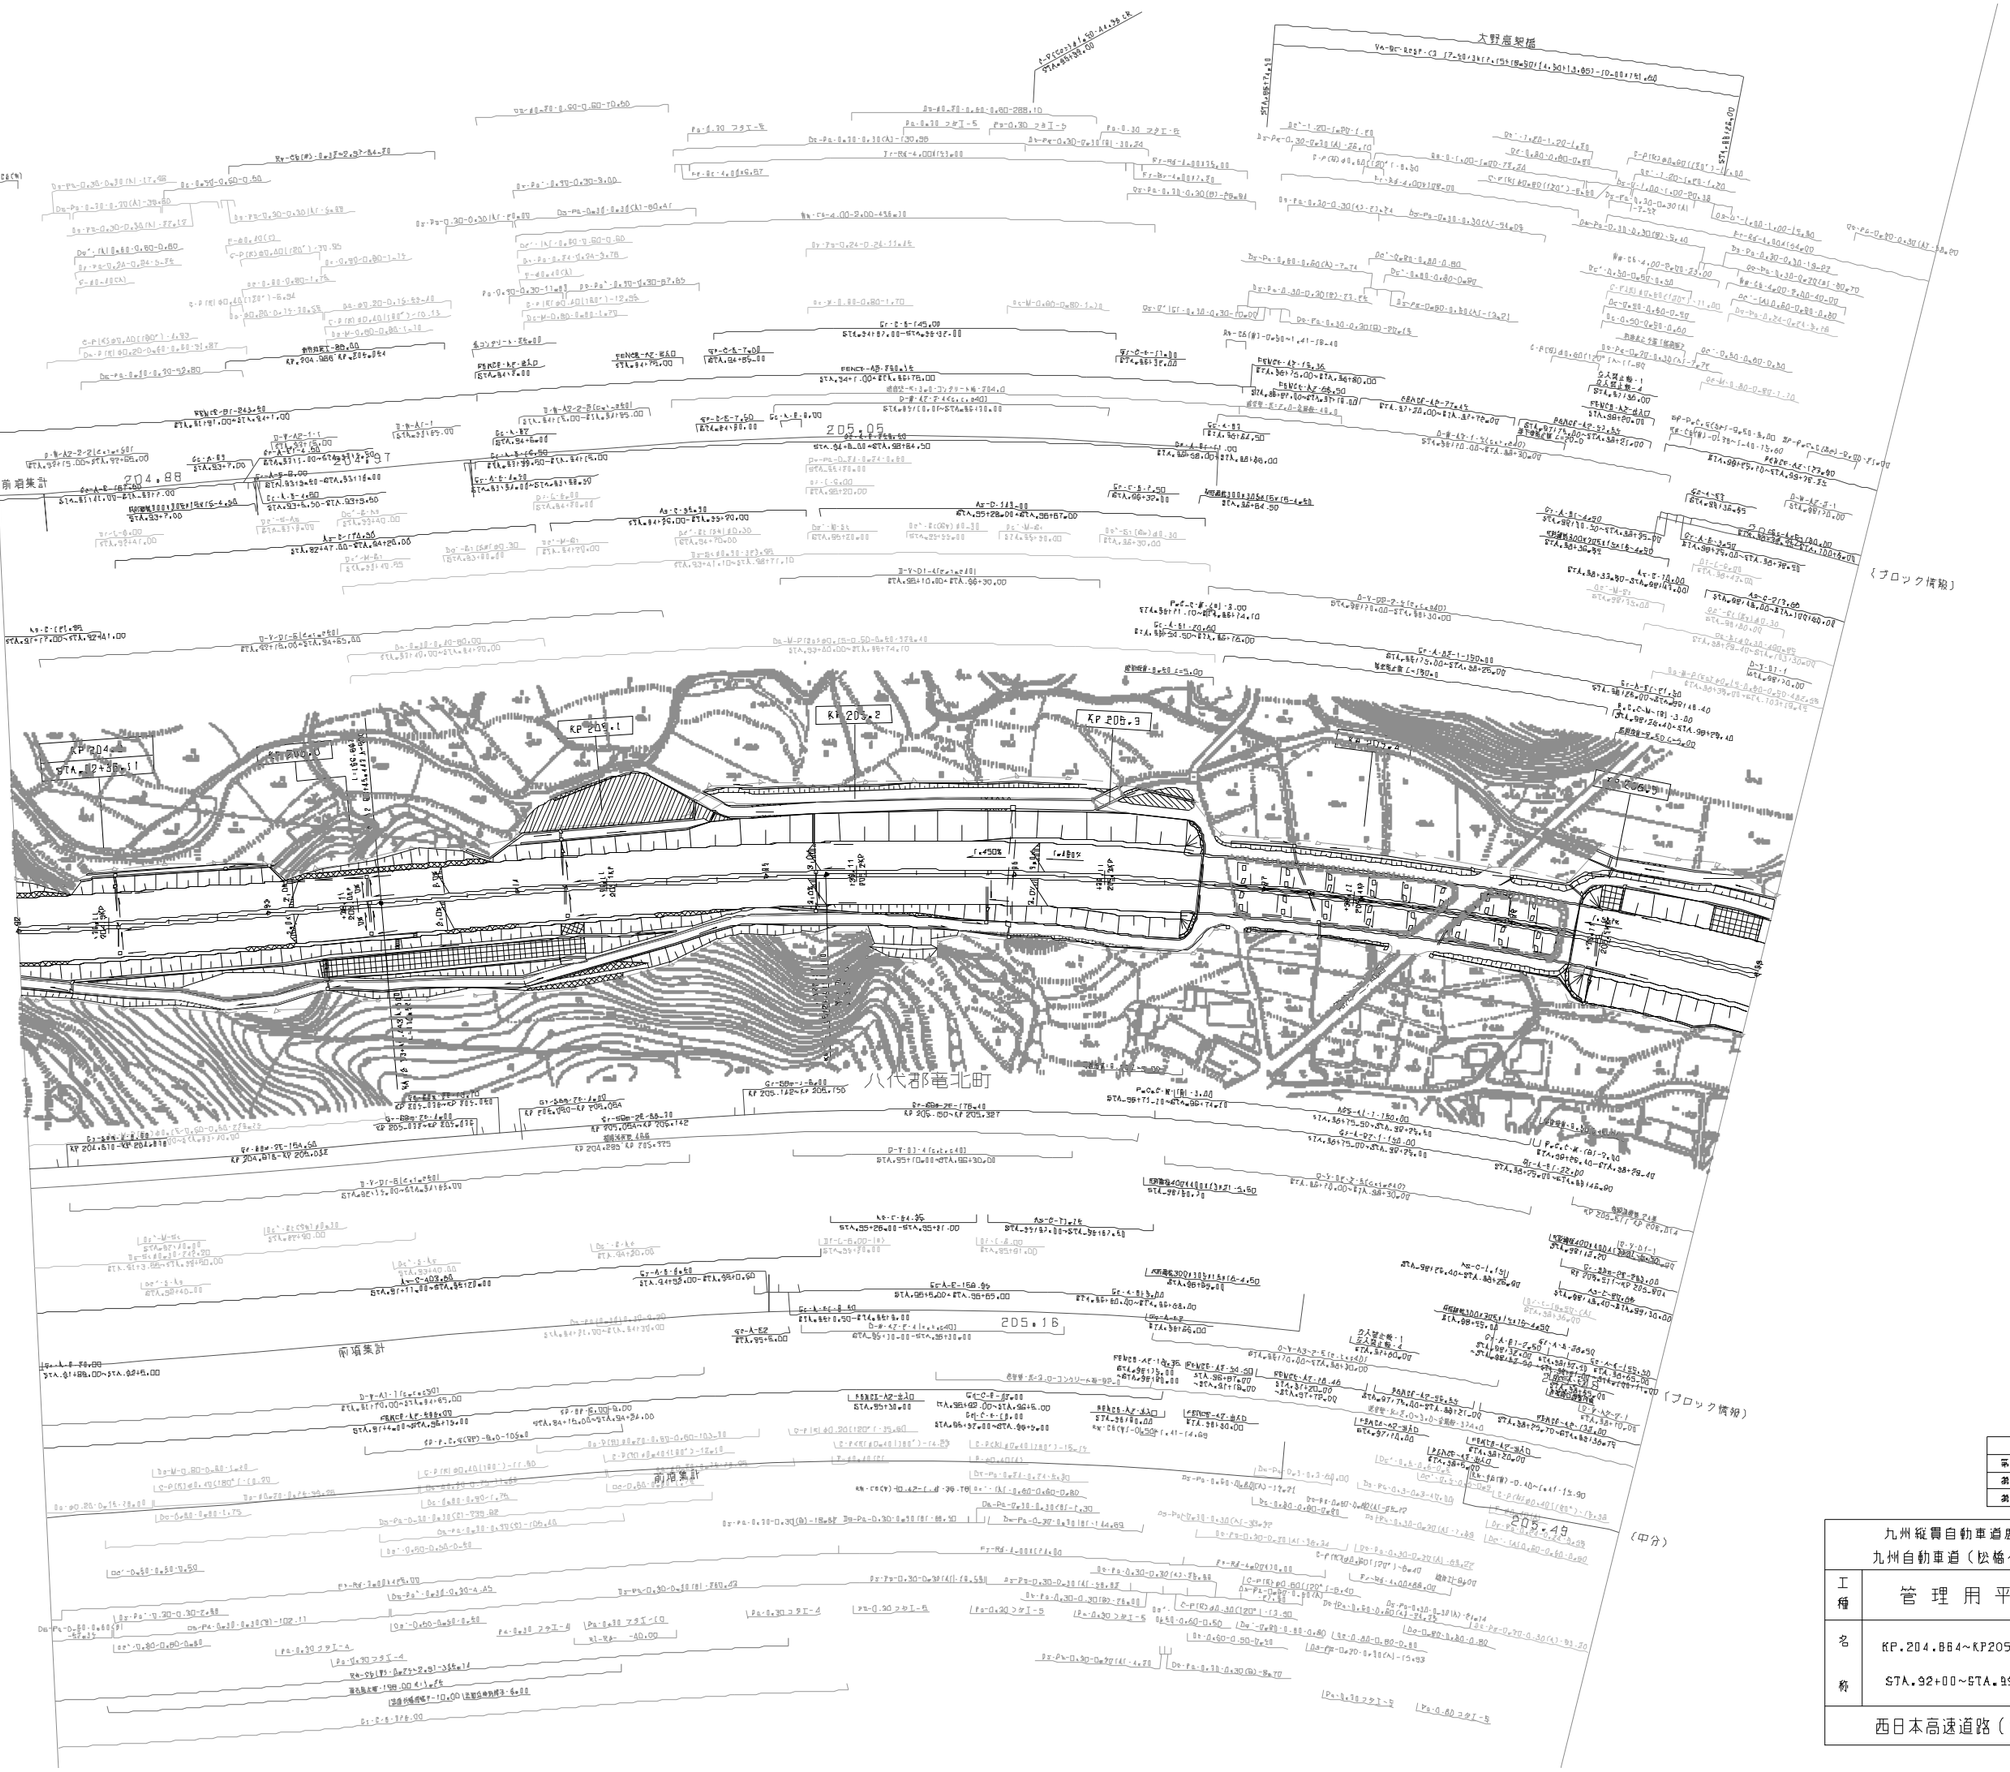
大野座架橋
南畑集計
204.88
205.05
205.16
205.49
八代郡竜北町
KP 204.4
KP 204.5
KP 204.6
KP 204.7
KP 204.8
KP 204.9
KP 205.0
KP 205.1
KP 205.2
KP 205.3
KP 205.4
KP 205.5

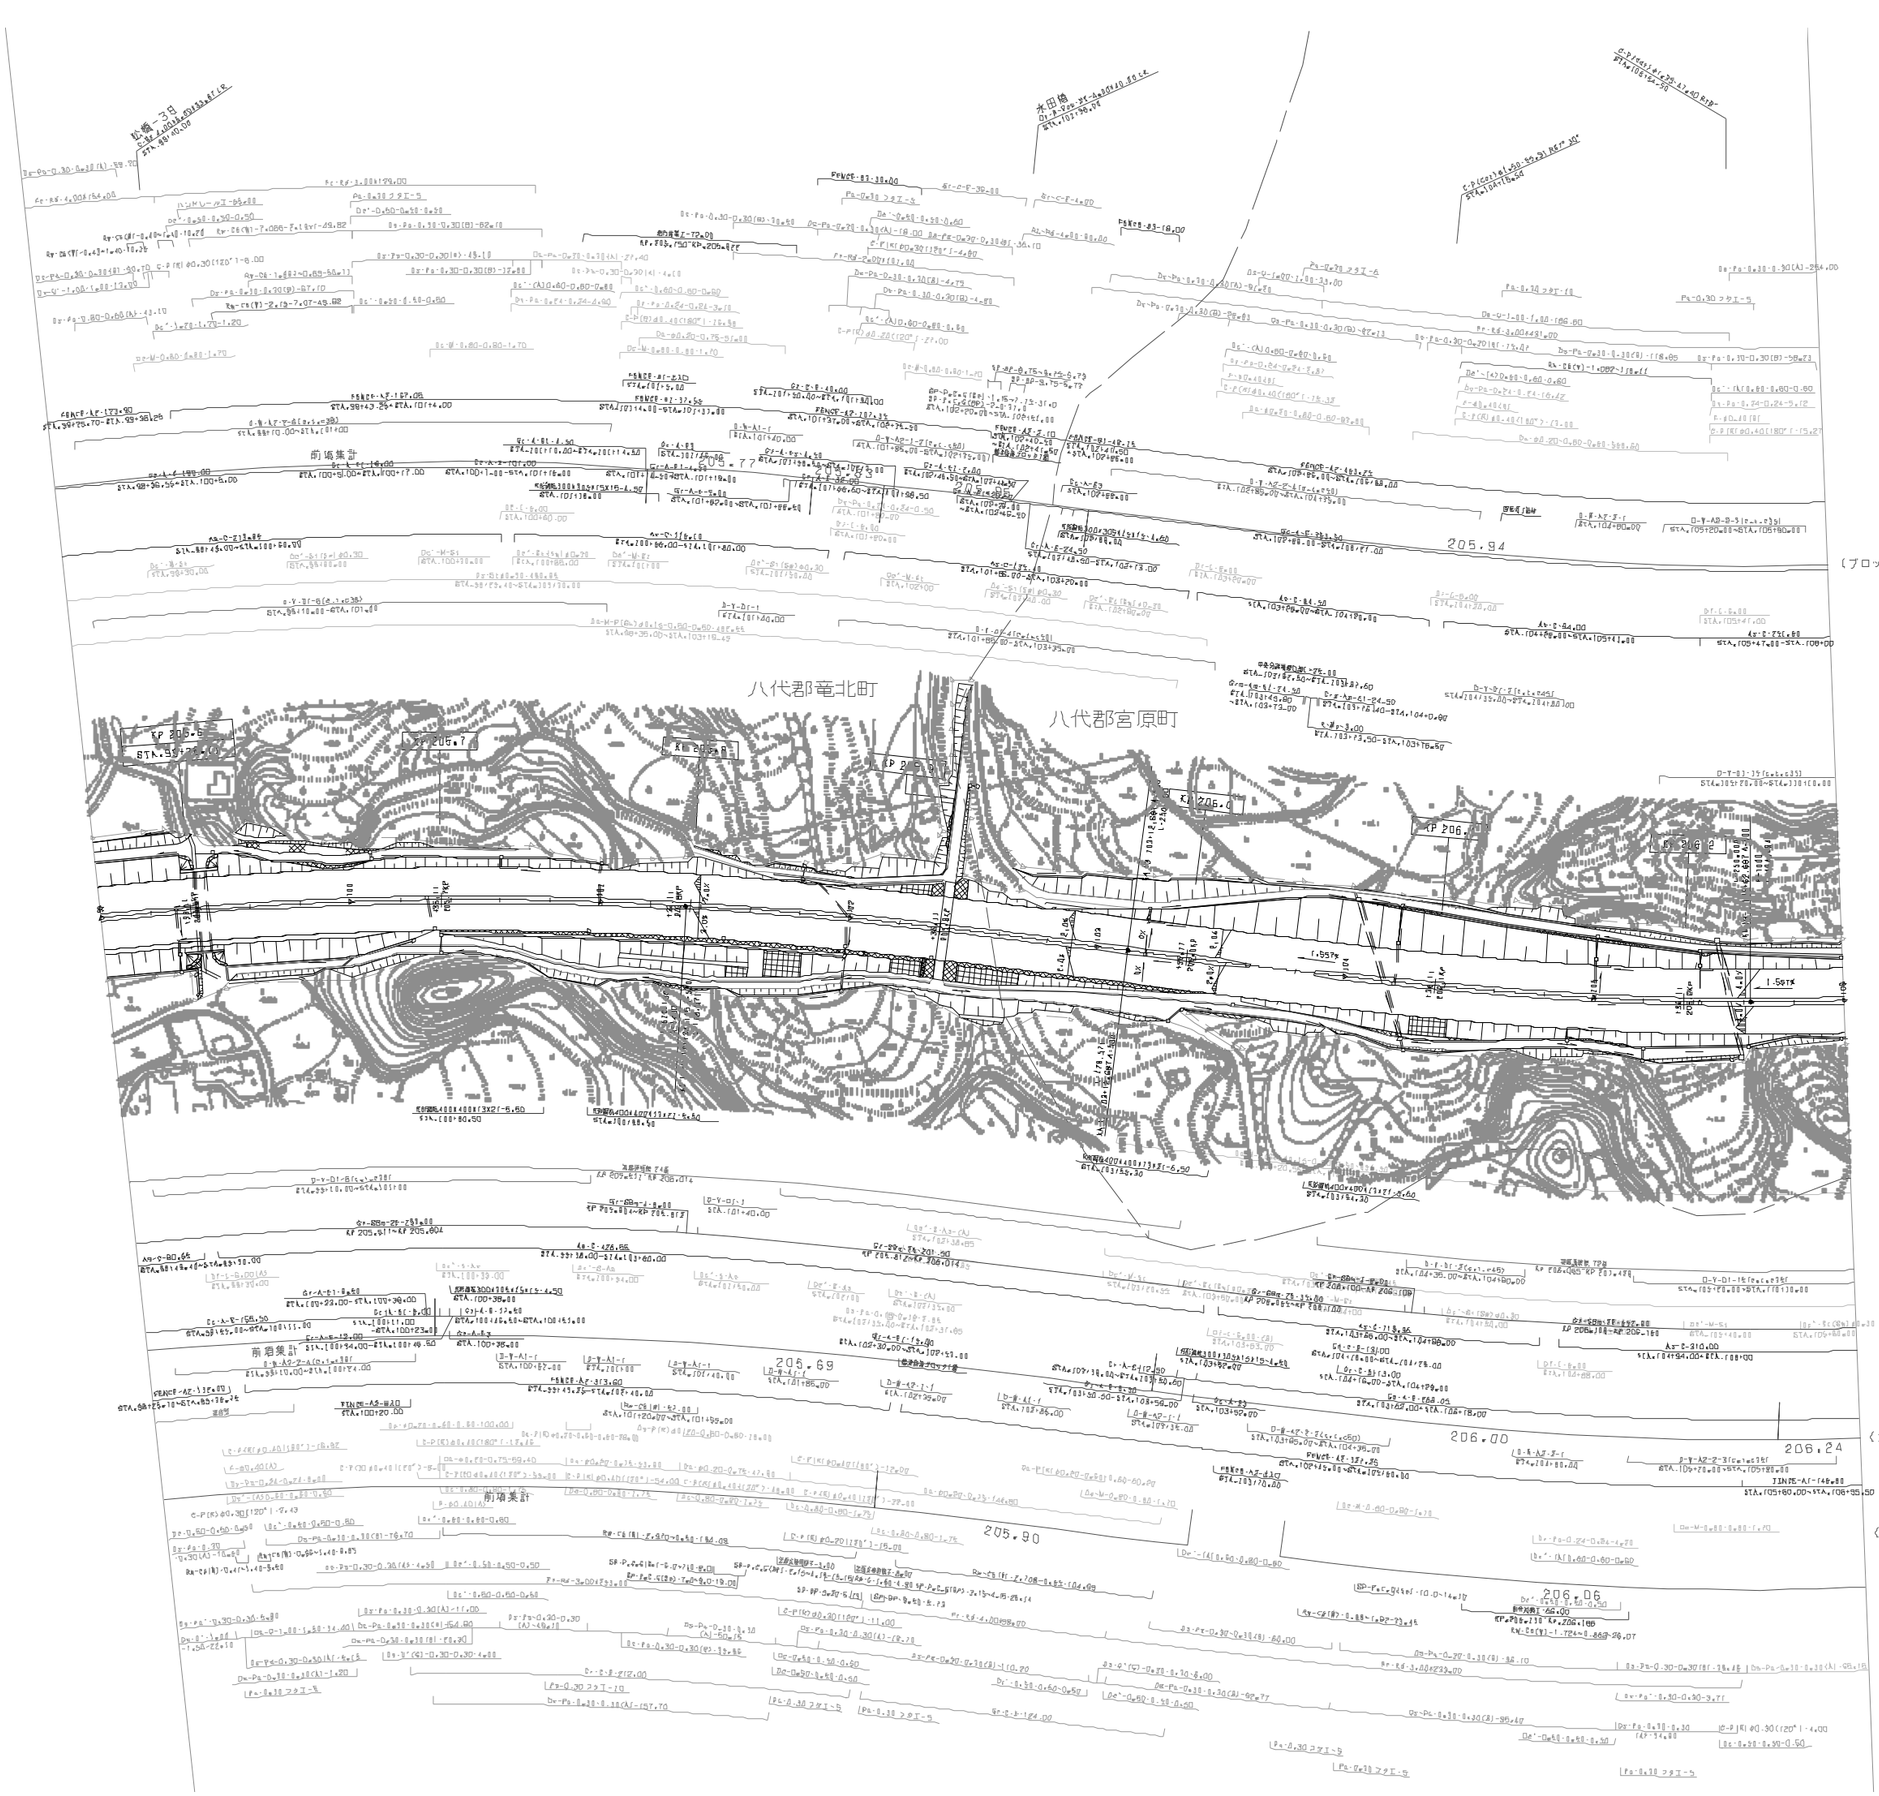

調整年月	備考
第1回 2005年 6月	
第2回 2019年 7月	
第3回 2021年 7月	

九州縦貫自動車道鹿児島線 九州自動車道（松橋～八代）			——
工種	管理用平面図		——
名称	KP.205.564~KP206.264 STA.99+00~STA.106+00	縮尺 1/1000	17 27
西日本高速道路（株） 九州支社			

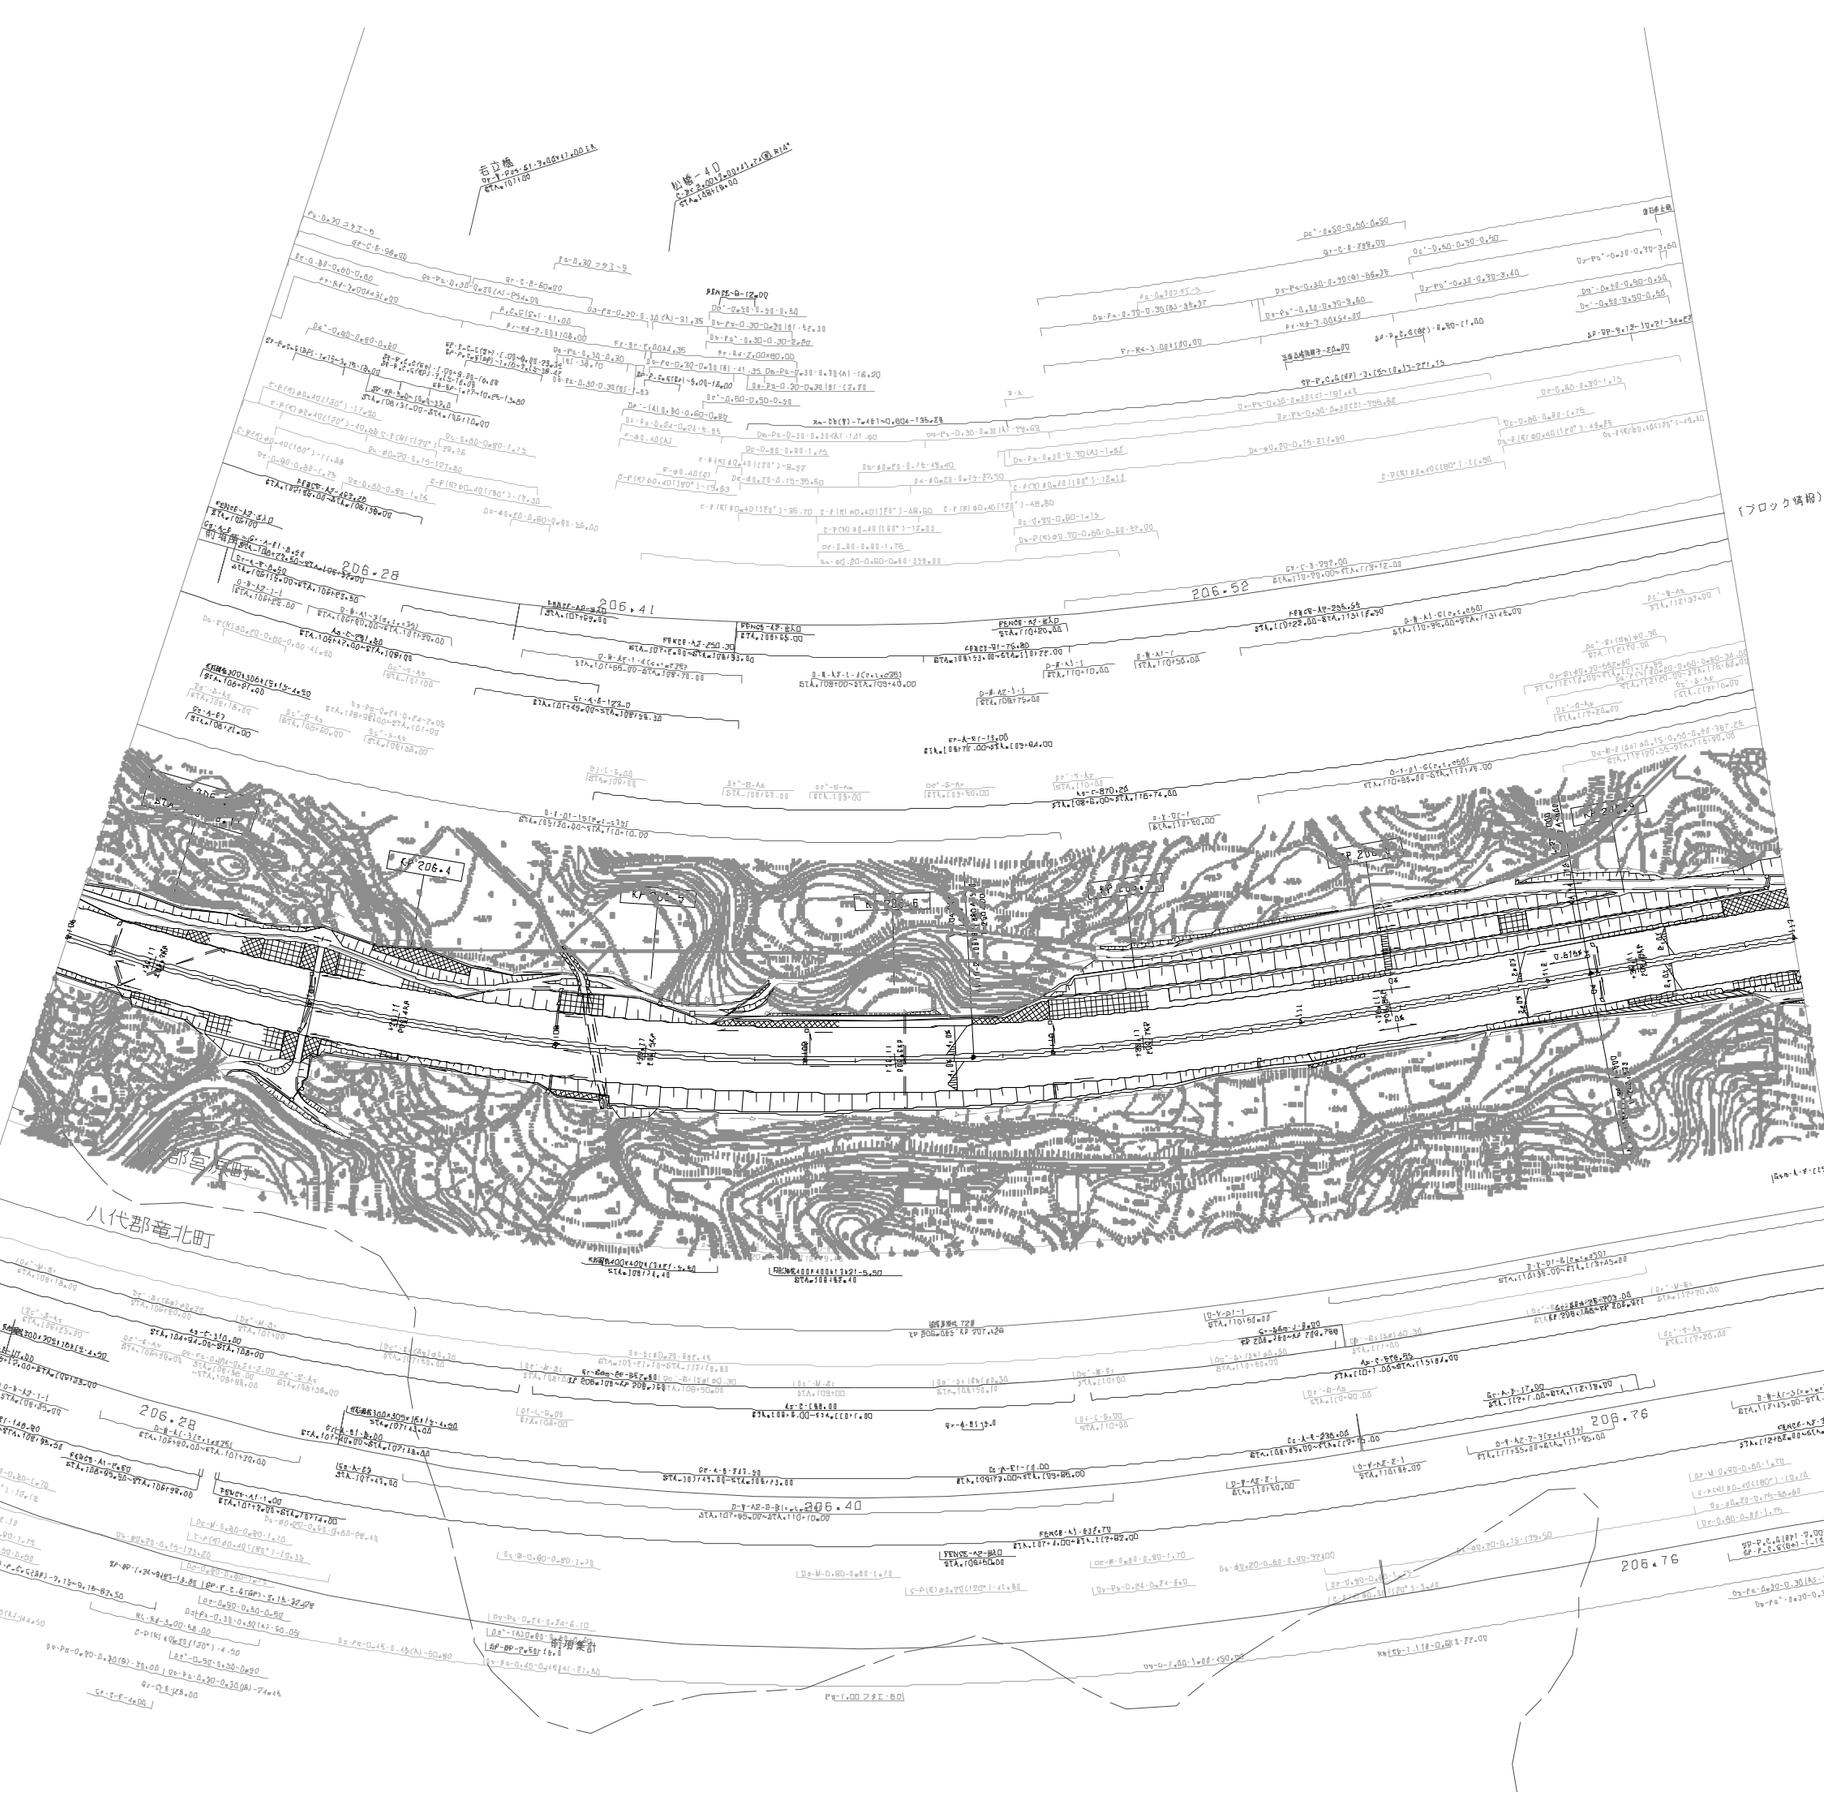

訂正年月	摘要
第1回 2005年 6月	
第2回 2019年 7月	

九州縦貫自動車道鹿児島線 九州自動車道（松橋～八代）			——
工種	管理用平面図		——
名称	KP.206.264~KP.206.964 STA.105+00~STA.113+00	縮尺 1/1000	18 27
西日本高速道路（株） 九州支社			

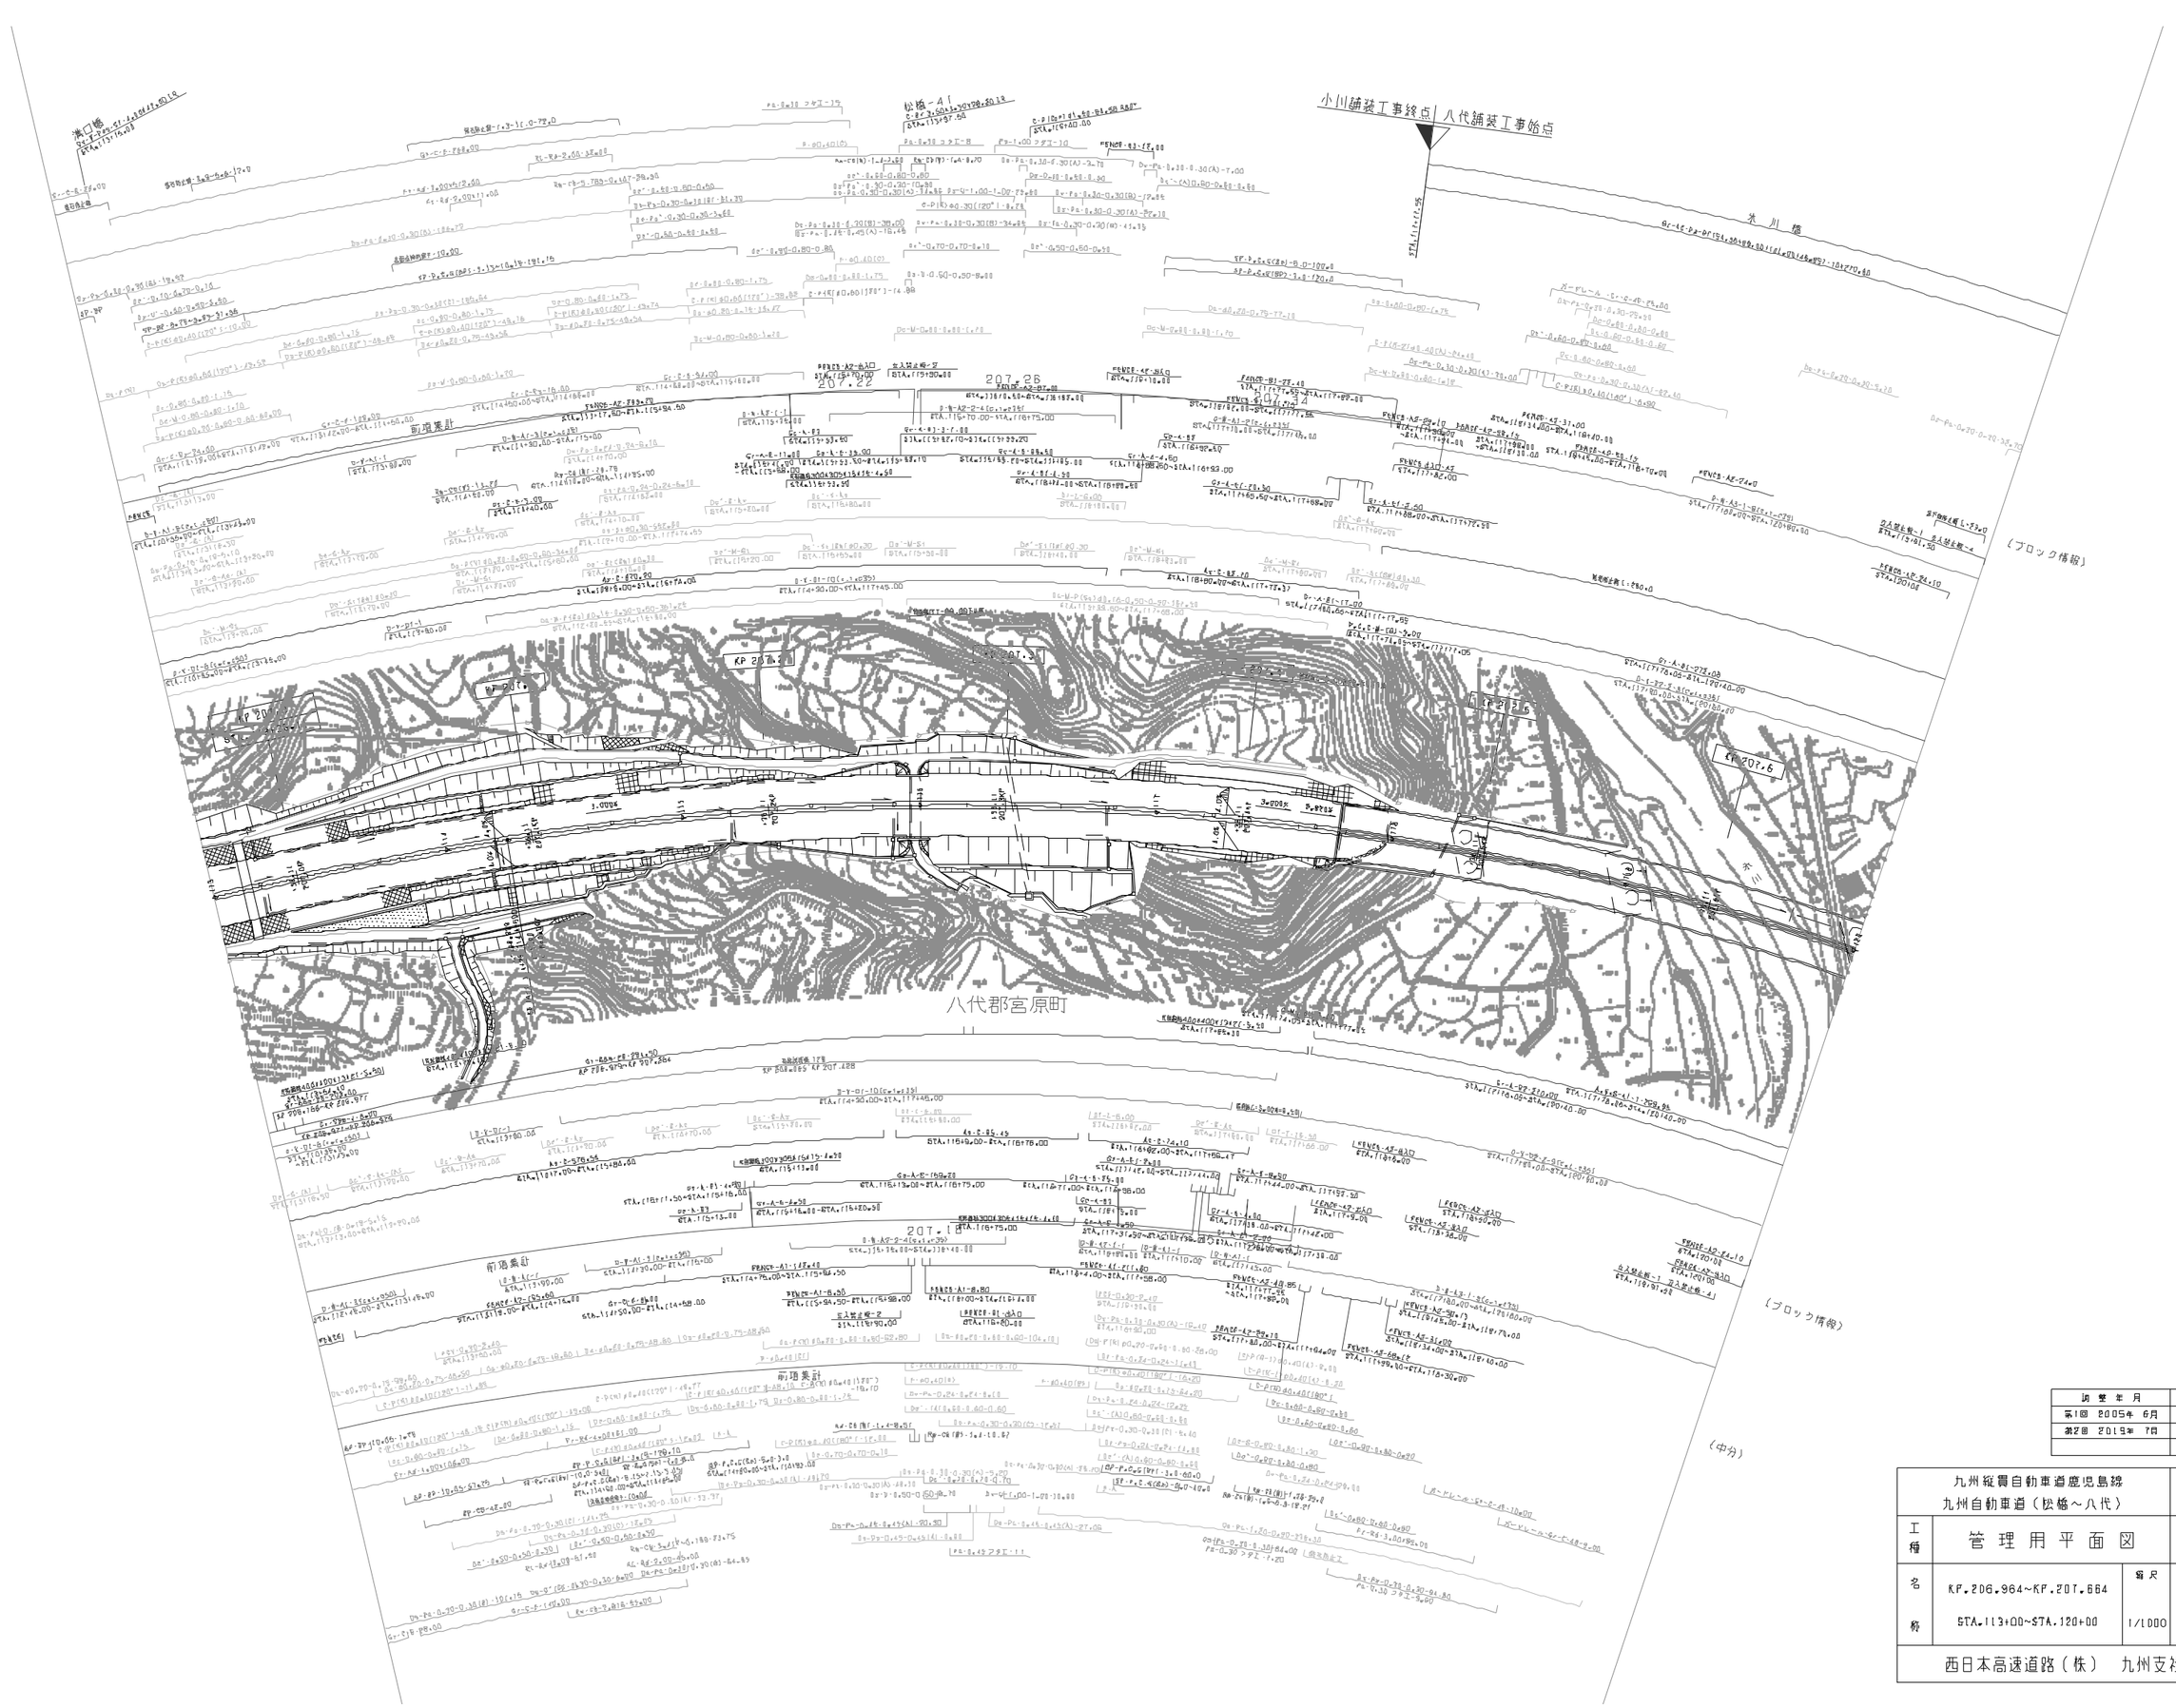

訂 整 年 月	摘 要
第1回 2005年 6月	
第2回 2019年 7月	

九州縦貫自動車道鹿児島線 九州自動車道（松橋～八代）			——
工種	管 理 用 平 面 図		——
名称	KP.206.964~KP.207.664 STA.113+00~STA.120+00	縮尺 1/1000	19 27
西日本高速道路（株） 九州支社			

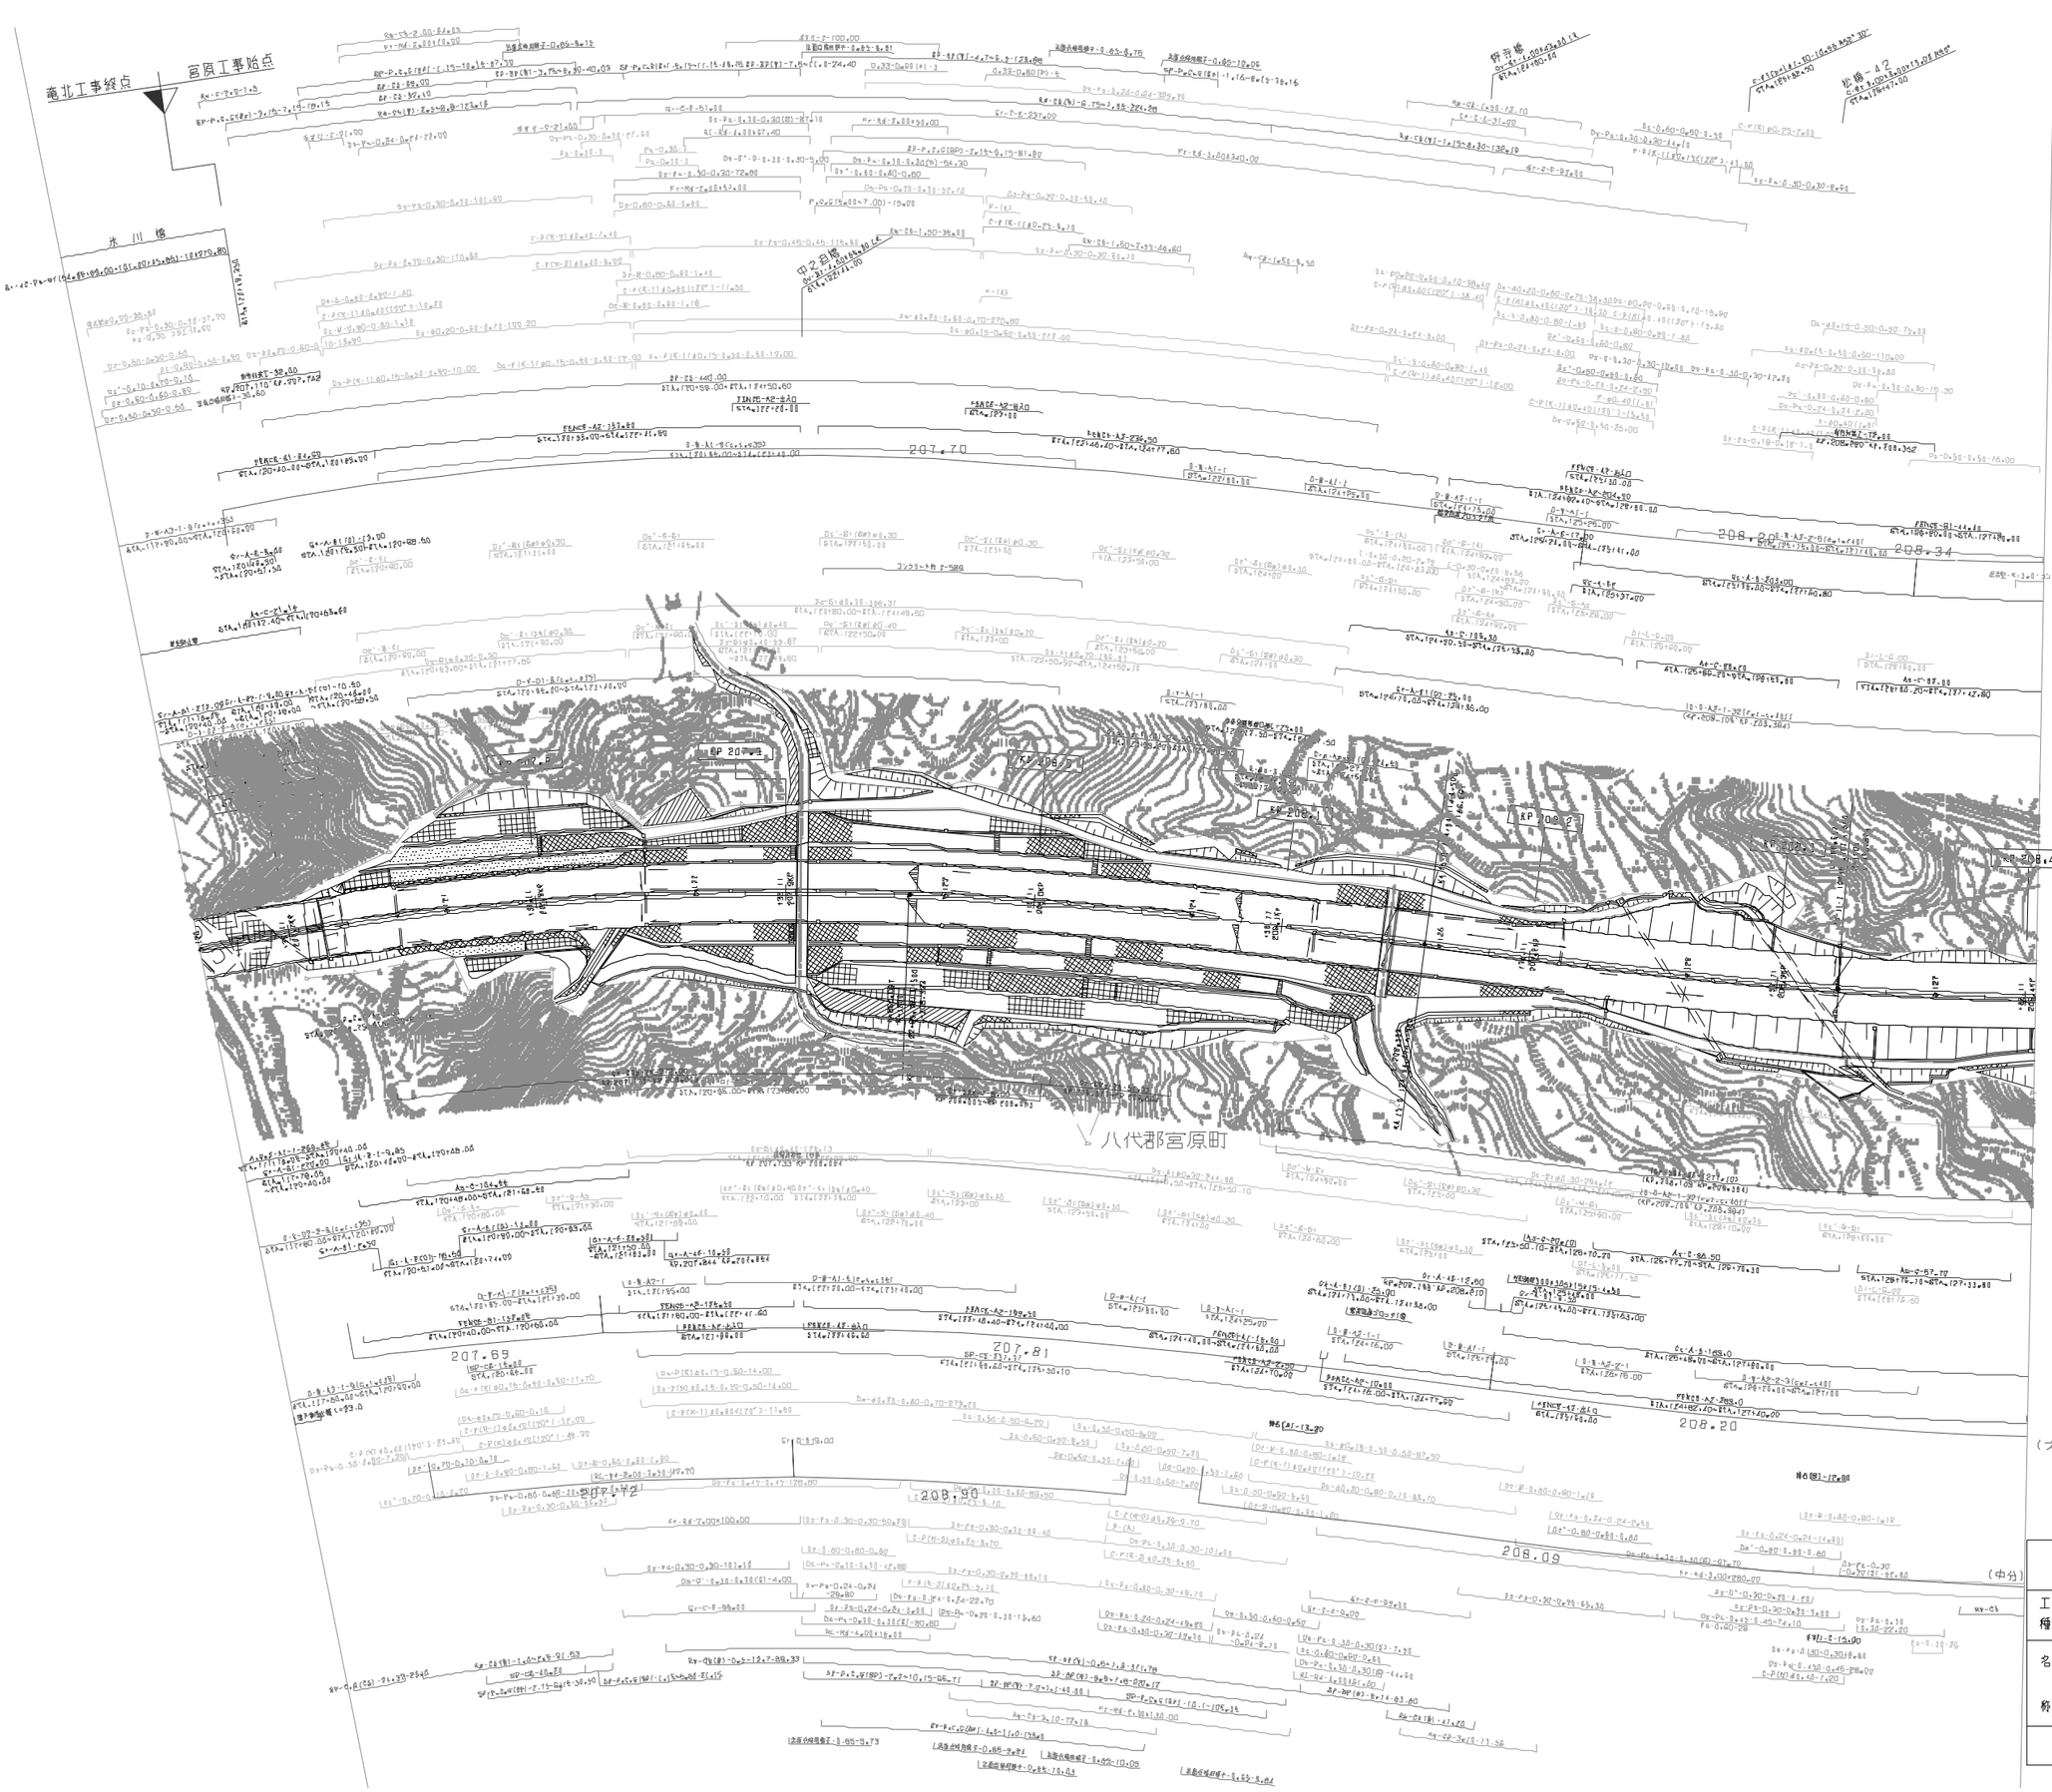

（ブロック情報）

調整年月	摘要
第1回 2005年 6月	
第2回 2019年 7月	
第3回 2021年 7月	

九州縦貫自動車道鹿児島線 九州自動車道（松橋～八代）			——
工種	管理用平面図		——
名称	KP.207.664~KP.208.404 STA.120+00~STA.127+40	縮尺 1/1000	20 27
西日本高速道路（株） 九州支社			

工種	計画
名称	RF.208.5
数量	5TA.127
備考	西日本元

九州新幹線

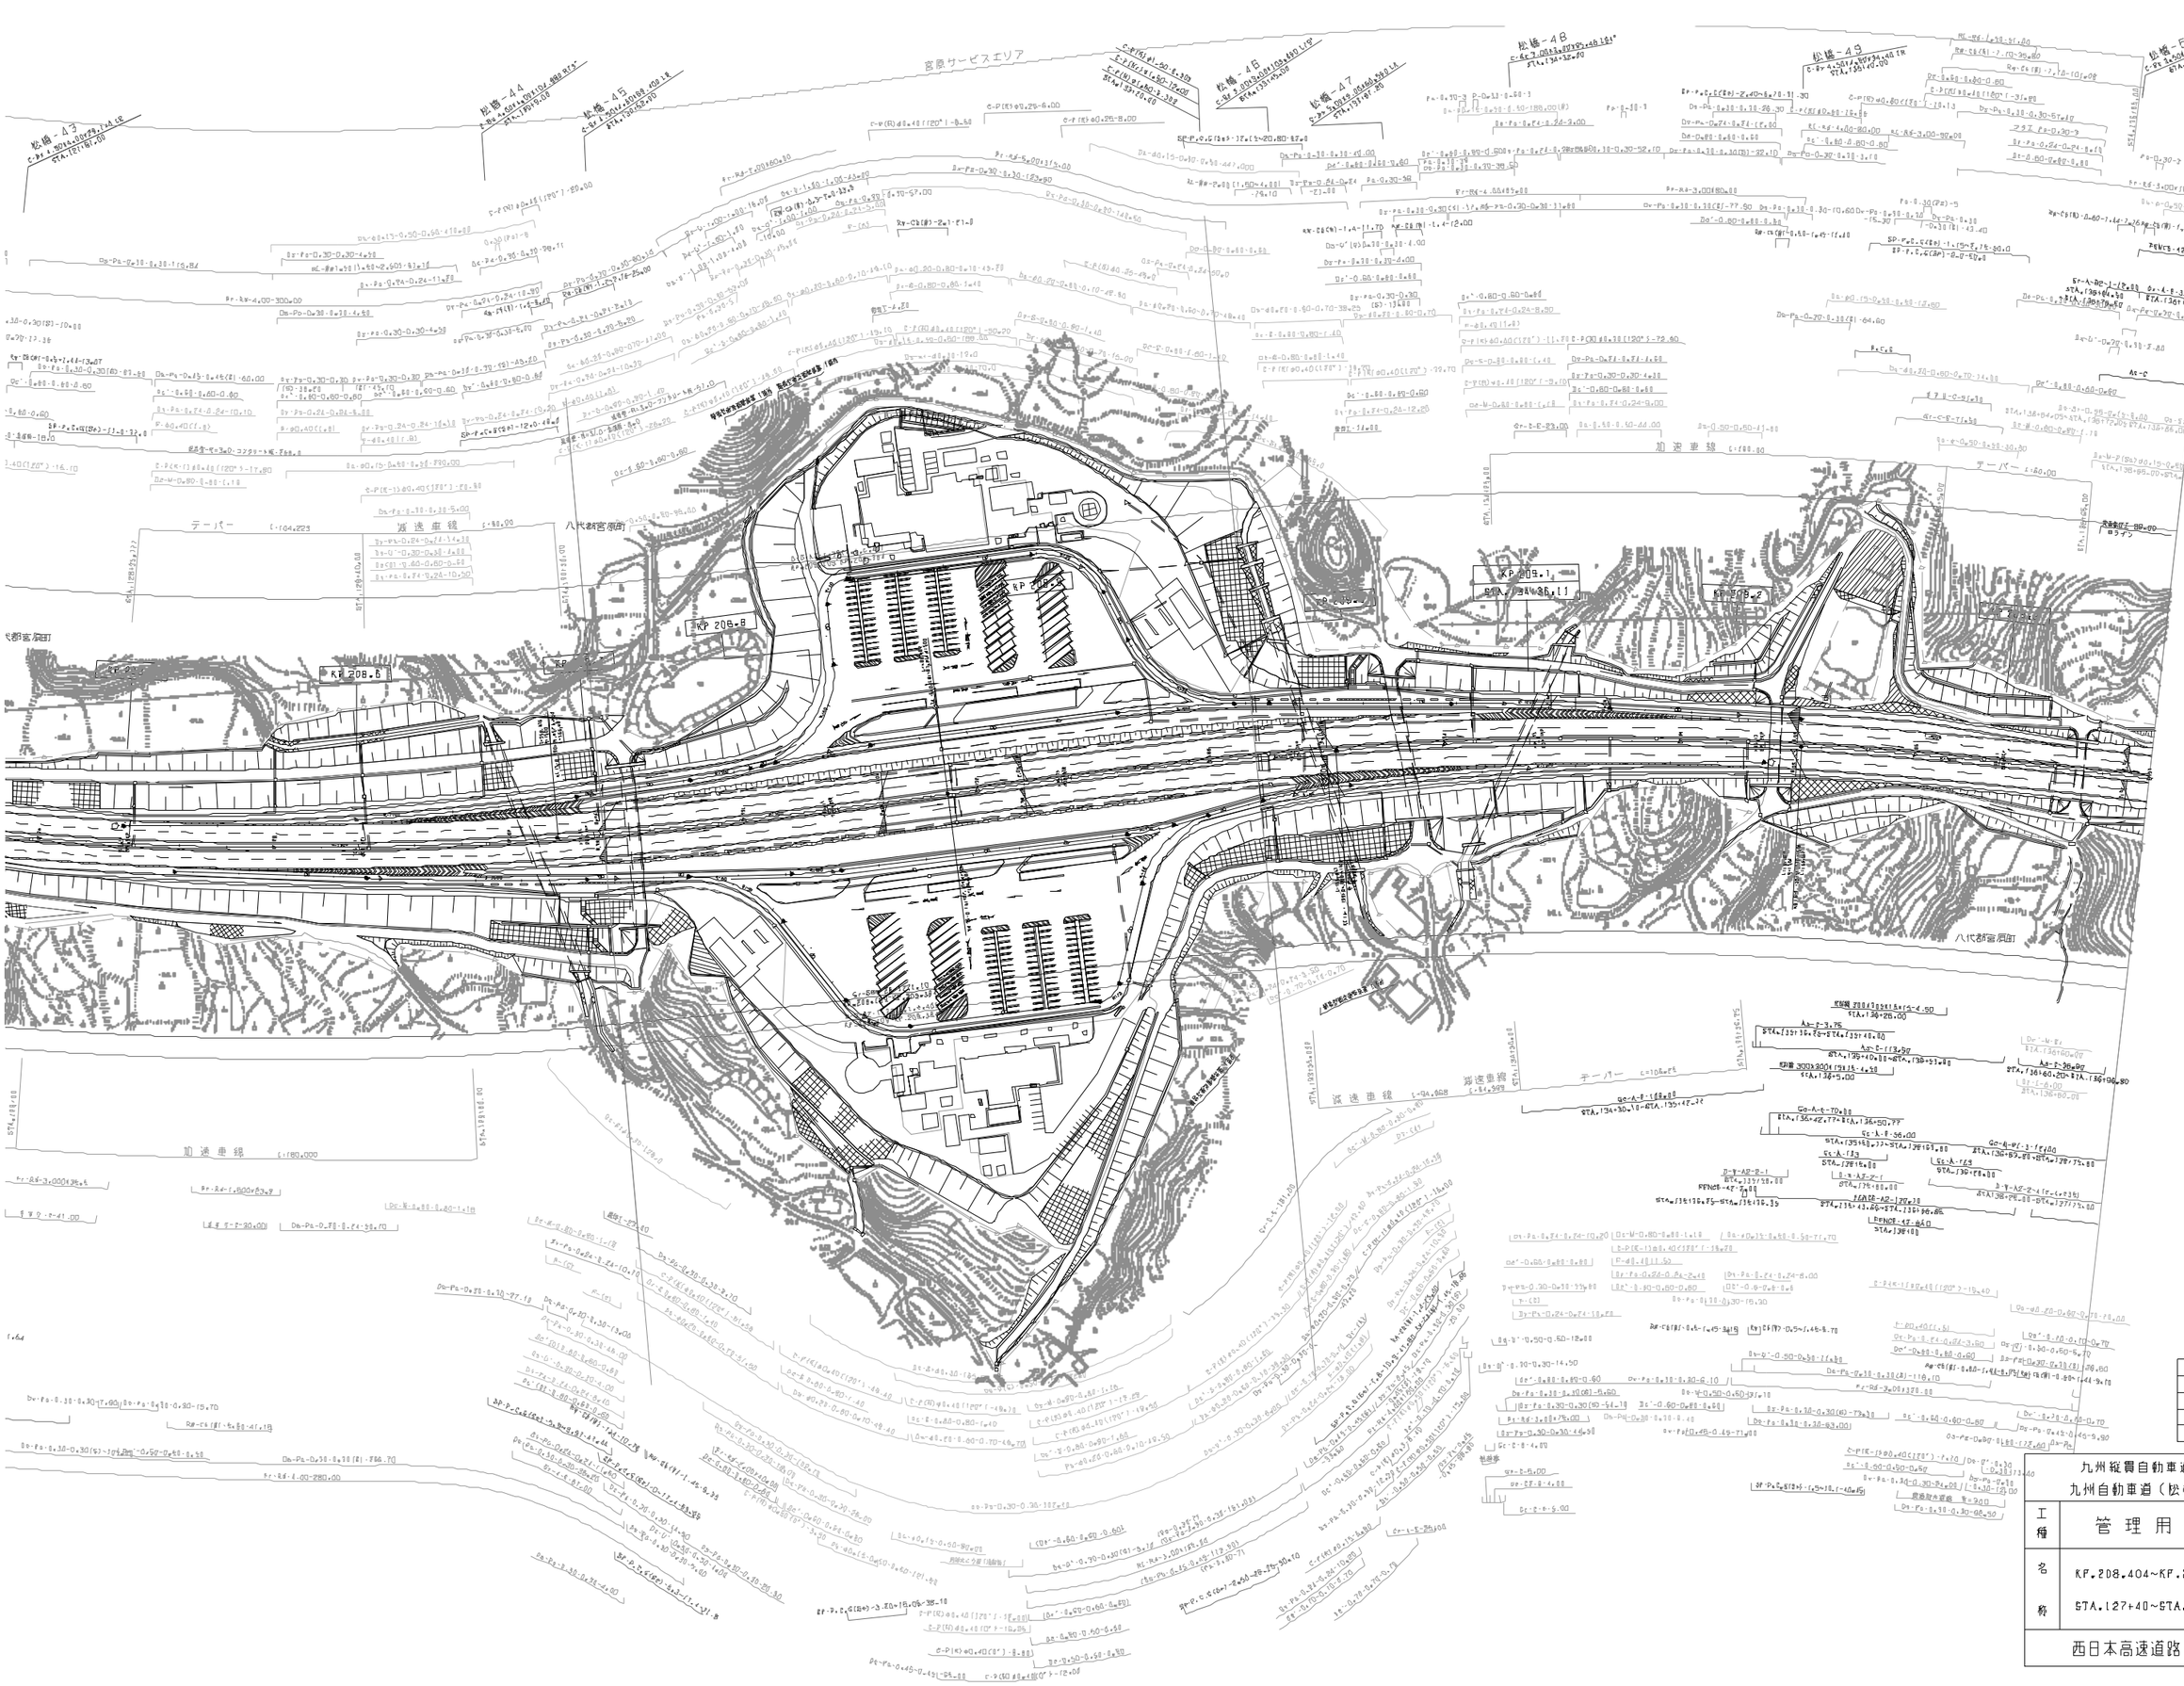
松橋－43
松橋－44
松橋－45
松橋－46
松橋－47
松橋－48
松橋－49
松橋－50
宮原サービスエリア
減速車線
テーパー
八代郡宮原町
KP 208.6
KP 208.8
KP 209.1
KP 209.2
KP 209.4
KP

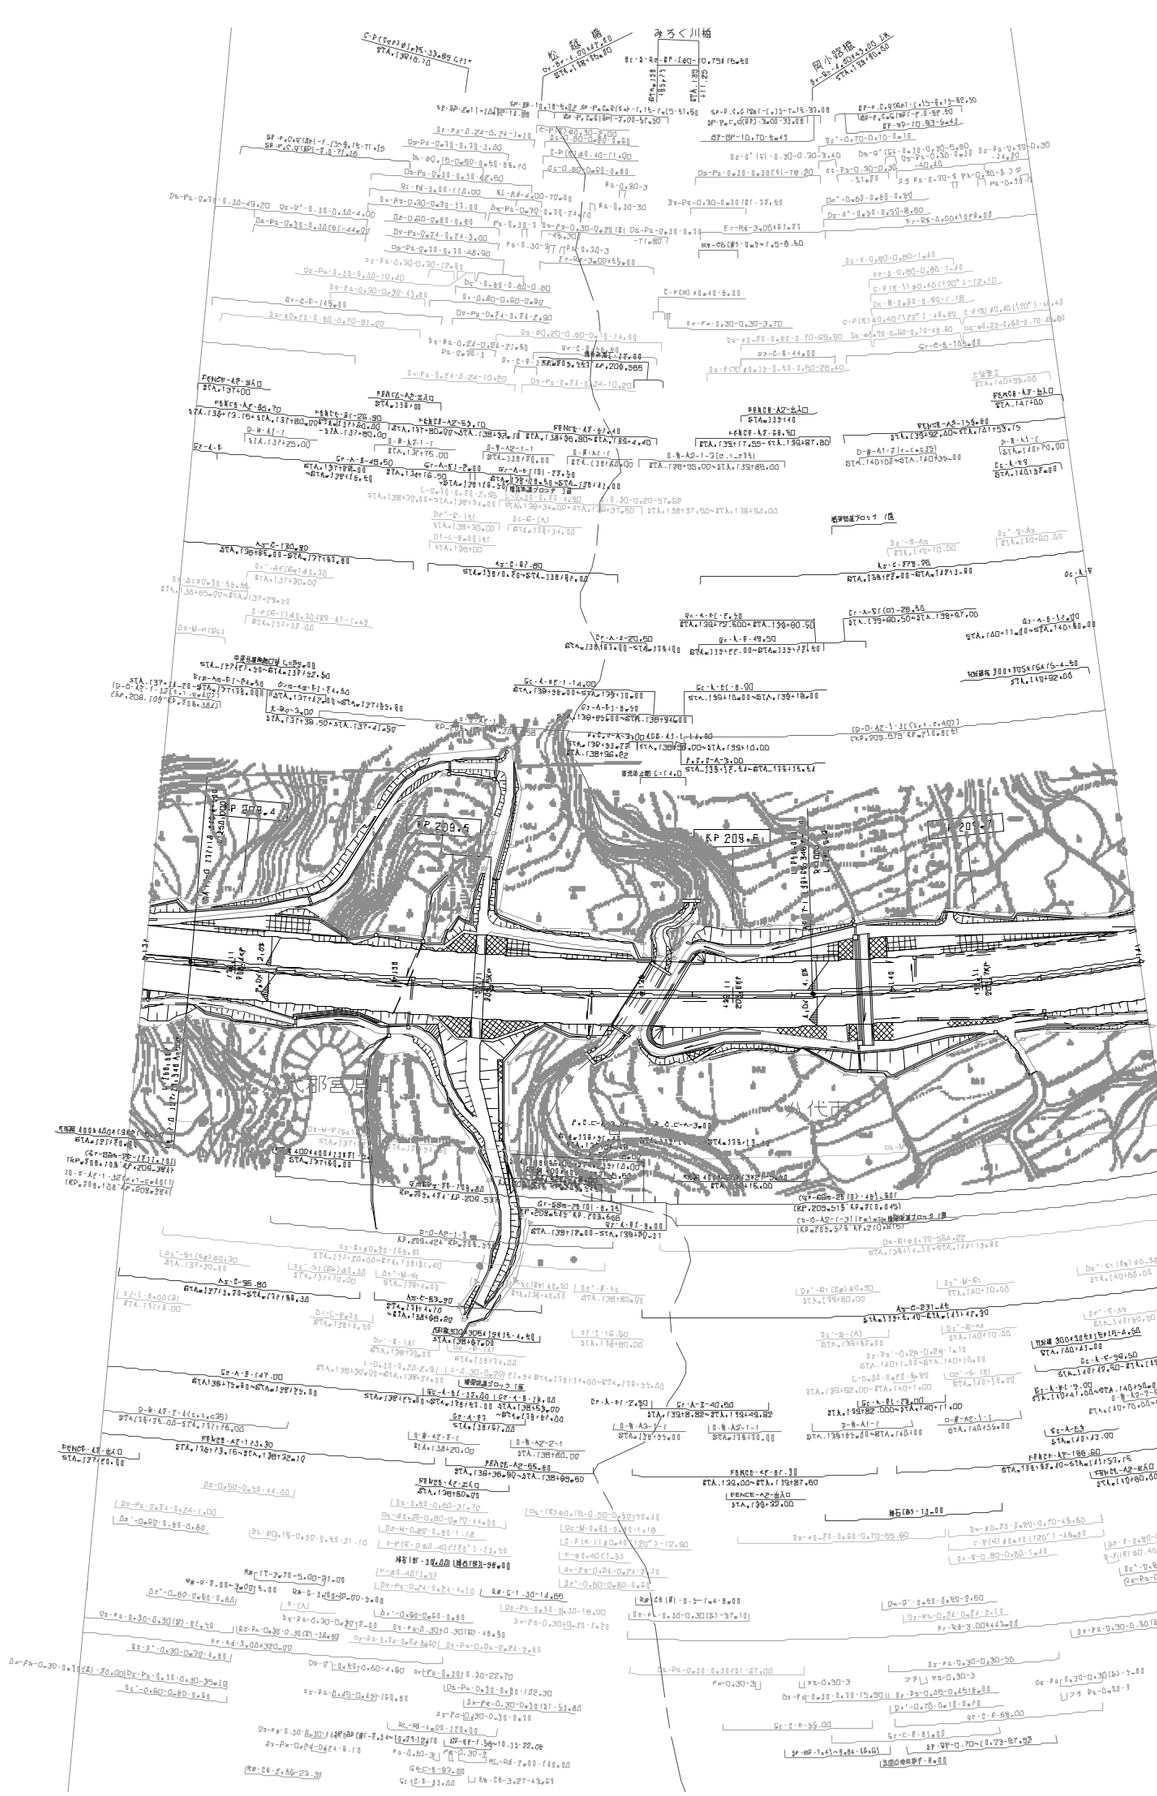

調整年月		摘要
第1回	2005年 6月	
第2回	2021年 7月	

九州縦貫自動車道鹿児島線 九州自動車道（松橋～八代）			——
工種	管理用平面図		——
名称	KP.209.364~KP.209.764 STA.137.00~STA.141+00	縮尺 1/1000	22 27
西日本高速道路（株）　九州支社			

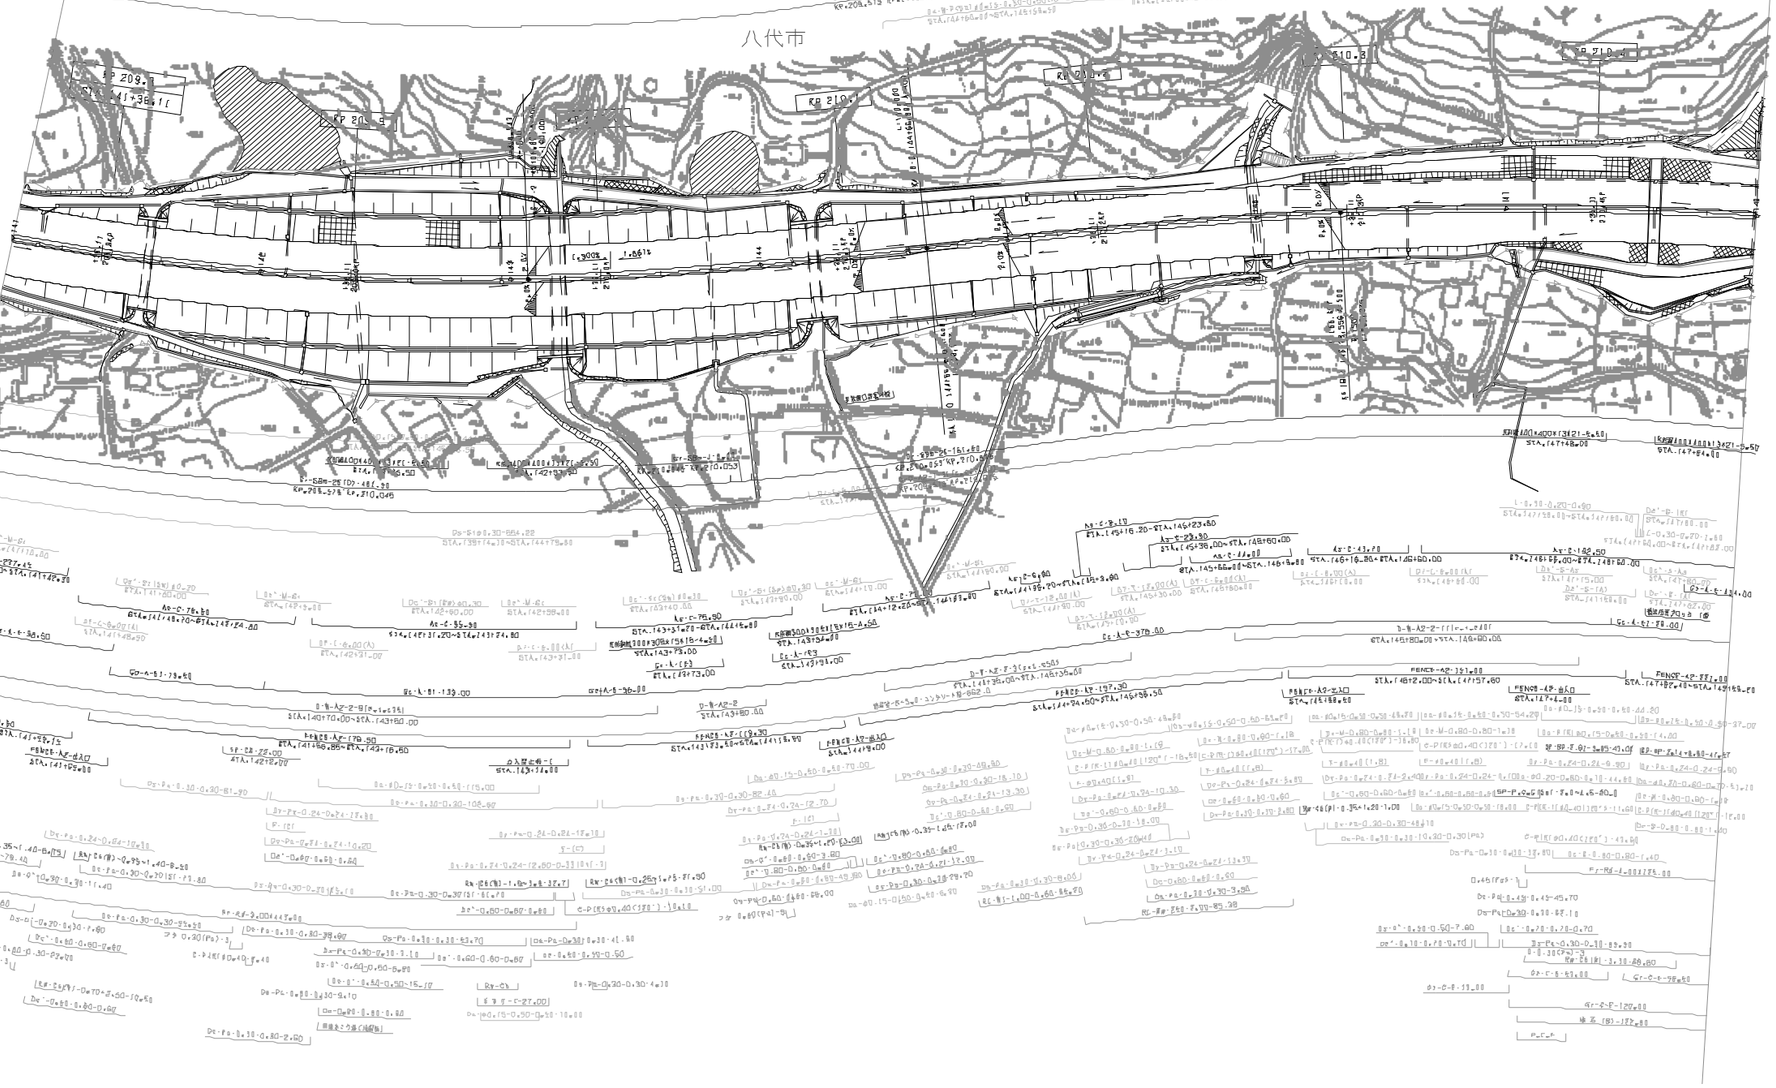

調整年月	摘要
第1回 2005年 6月	
第2回 2021年 7月	

九州縦貫自動車道鹿児島線 九州自動車道（松橋～八代）			——
工種	管理用平面図		——
名称	KP209.764～KP.210.484 STA.141+00～STA.148+00	縮尺 1/1000	23 27
西日本高速道路（株） 九州支社			

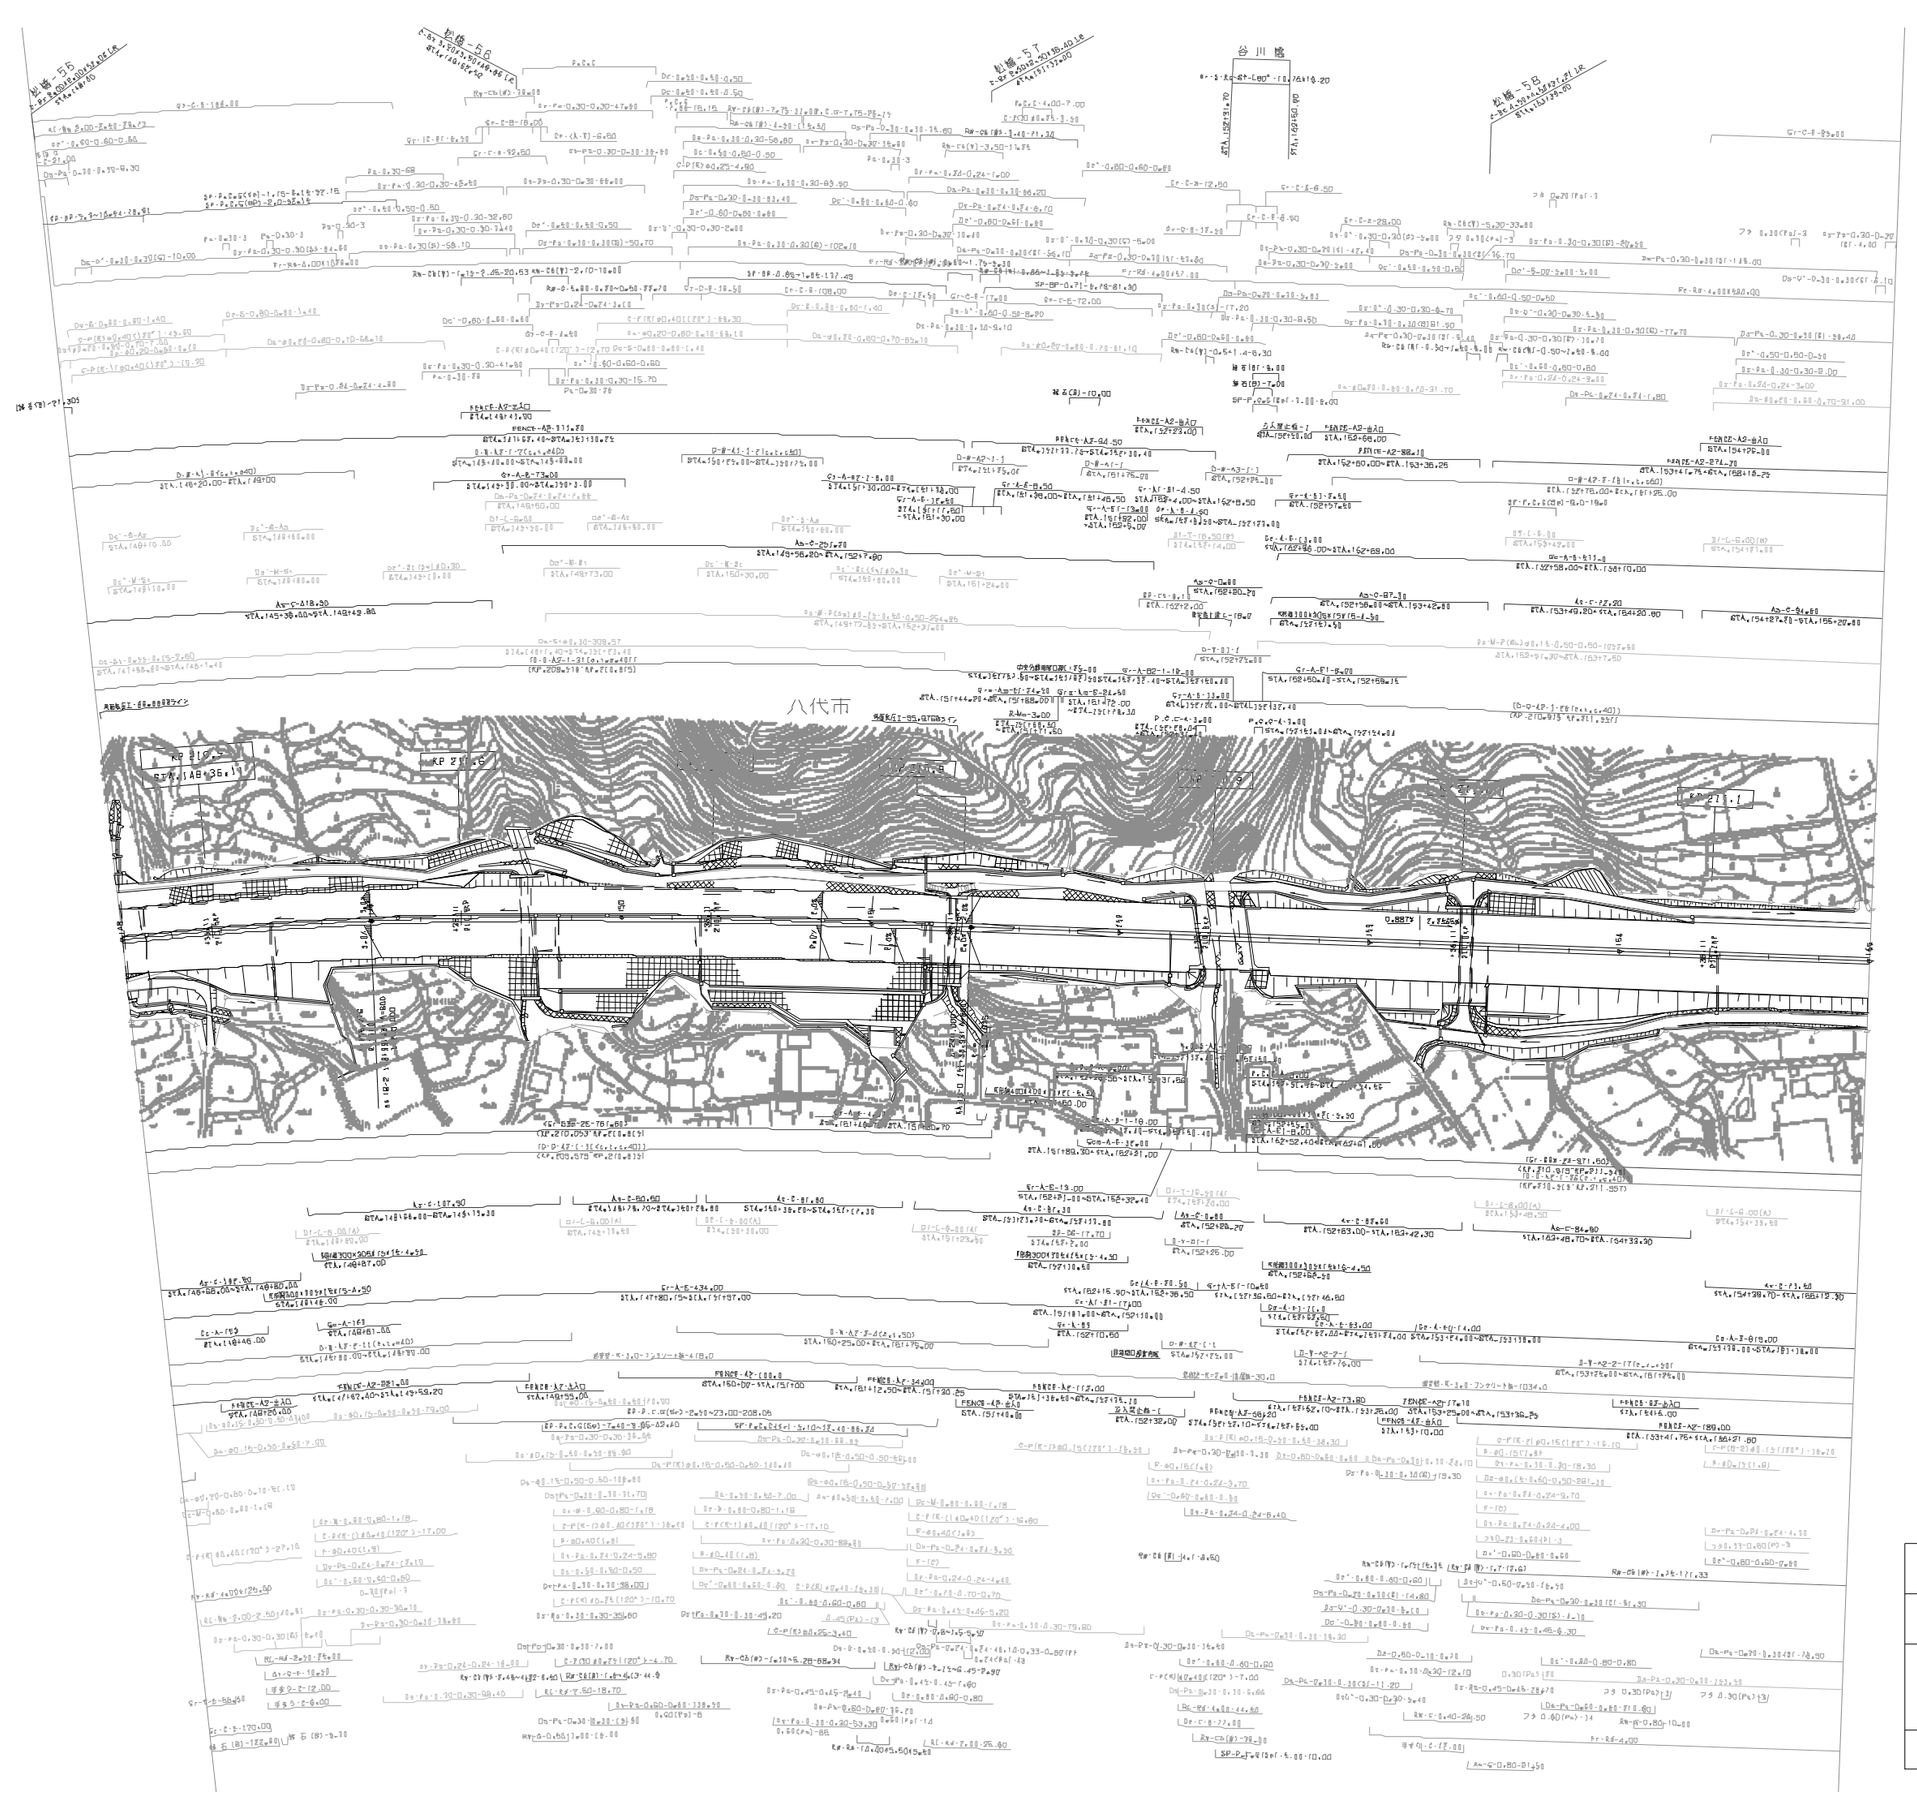

調整年月	摘要
第1回 2005年 6月	
第2回 2021年 7月	

九州縦貫自動車道鹿児島線 九州自動車道（松橋～八代）			——
工種	管理用平面図		——
名称	KP.210.464~KP.211.164 STA.148.00~STA.155.00	縮尺 1/1000	24 27
西日本高速道路（株） 九州支社			

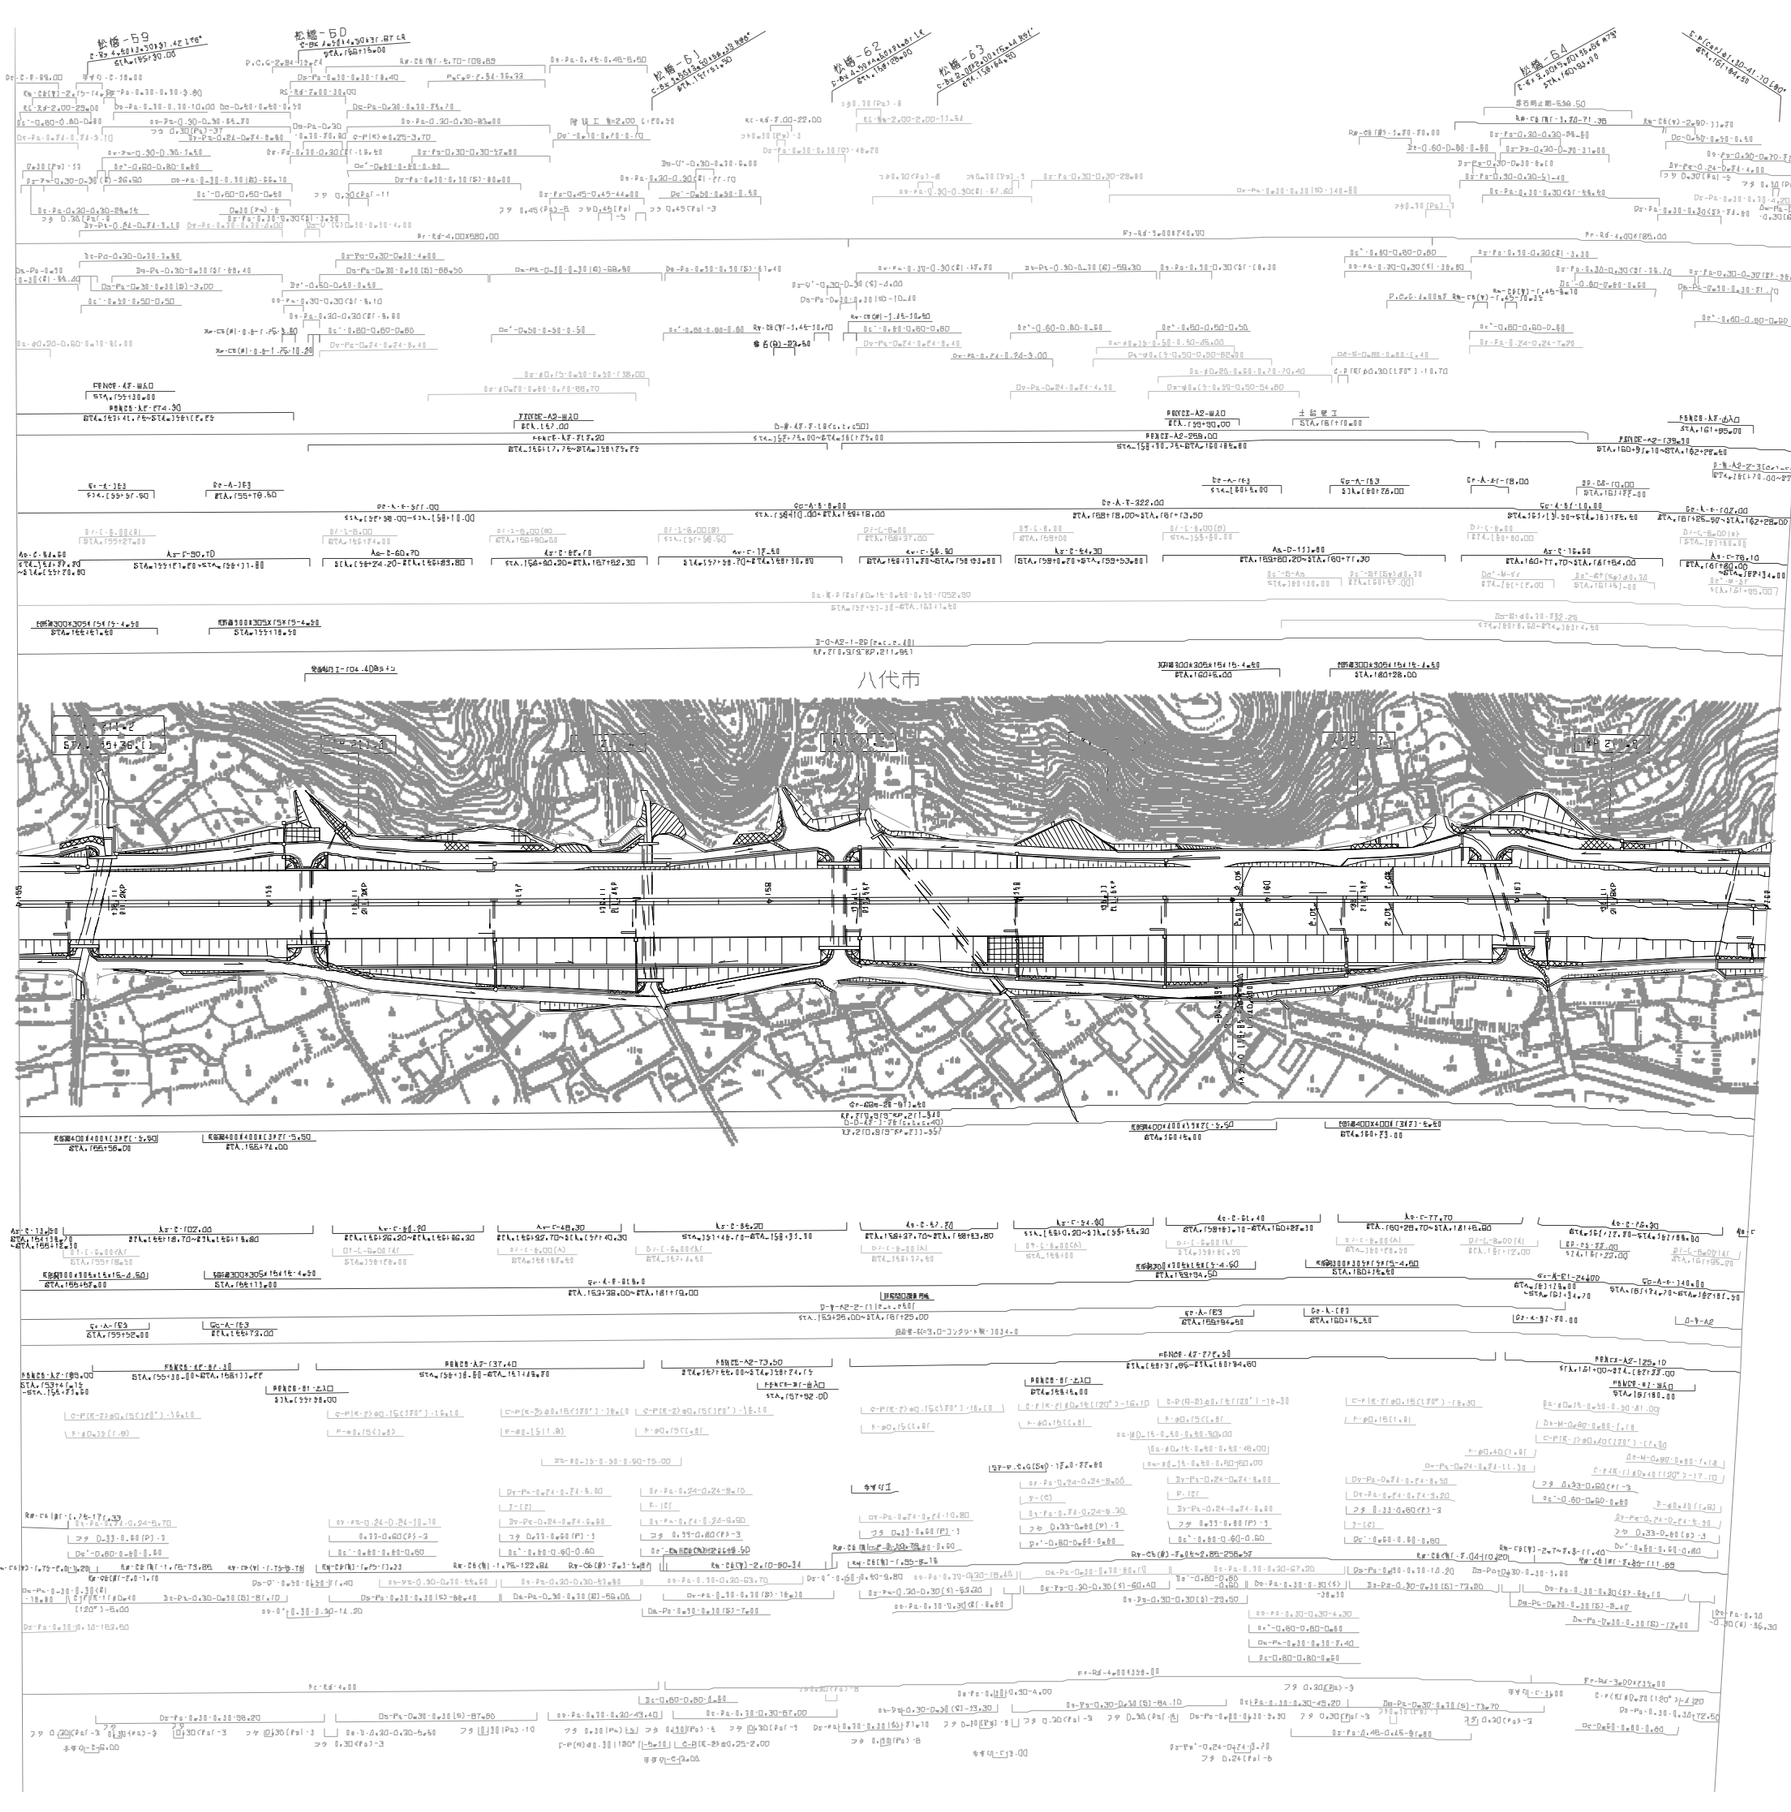

訂 整 年 月	摘 要
第1回 2005年 6月	
第2回 2021年 7月	

九州縦貫自動車道鹿児島線 九州自動車道（松橋～八代）			——
工種	管理用平面図		——
名称	KP.211.164~KP.211.864 STA.155+00~STA.162+00	縮尺 1/1000	25 27
西日本高速道路（株） 九州支社			

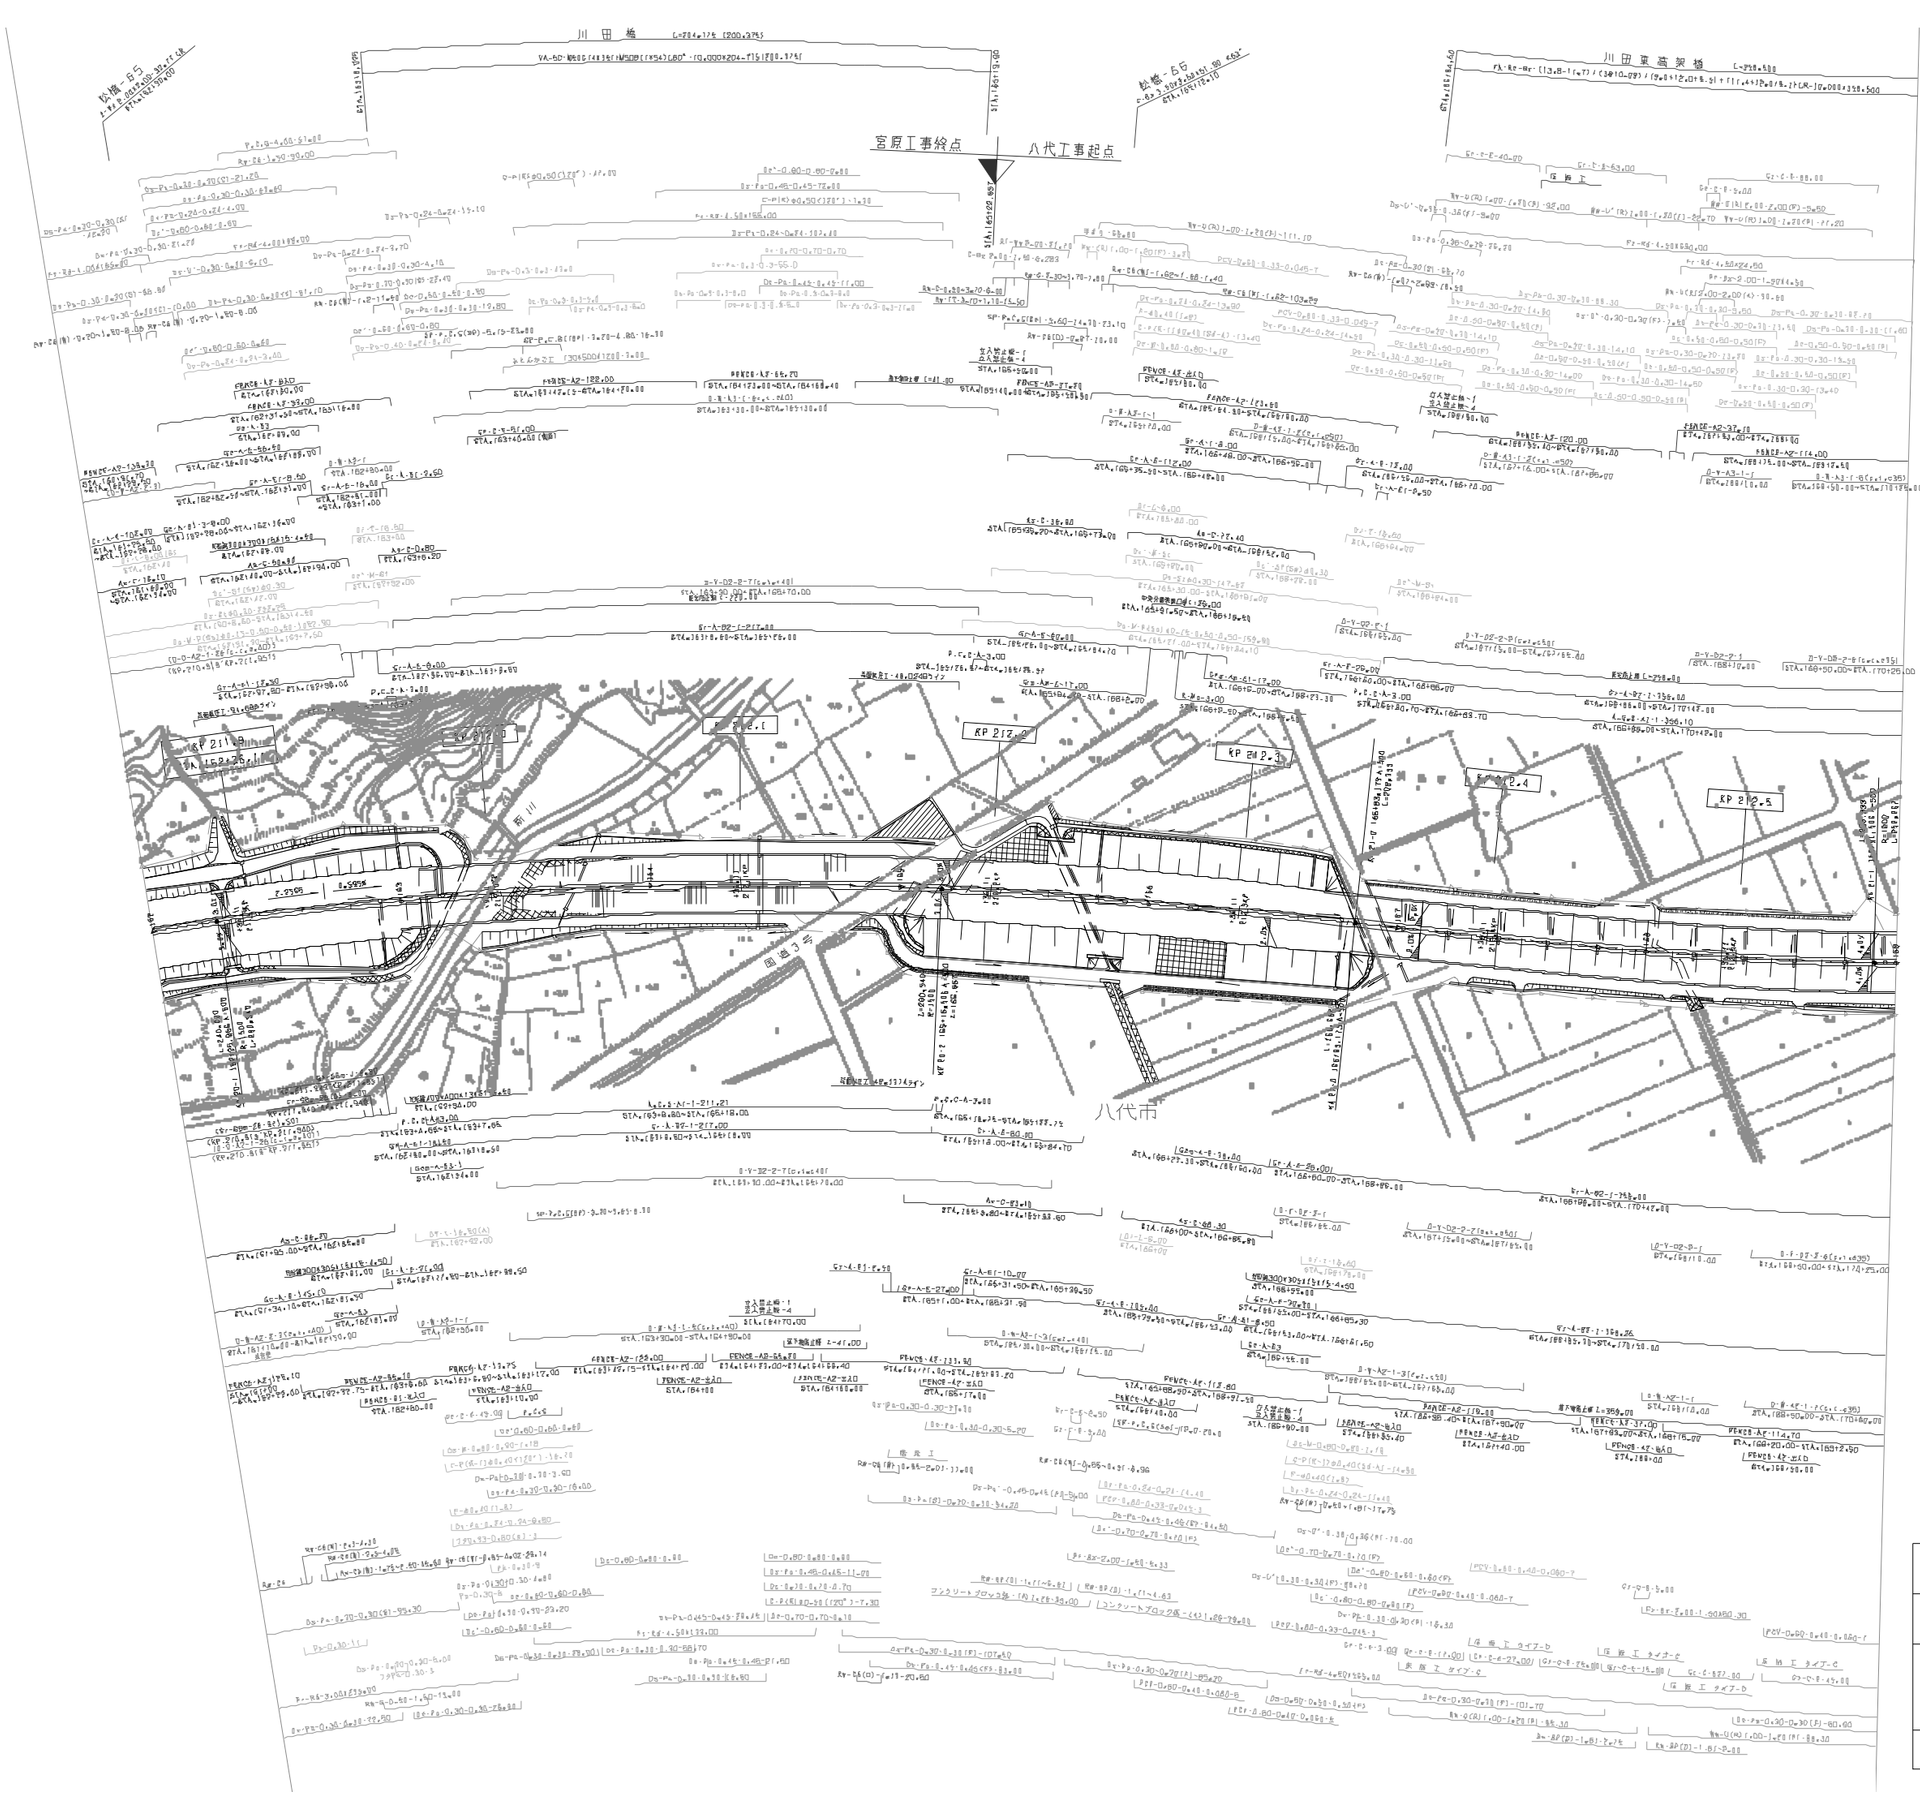

訂 整 年 月	摘 要
第1回 2005年 6月	
第2回 2021年 7月	

九州縦貫自動車道鹿児島線 九州自動車道（松橋～八代）			——
工種	管 理 用 平 面 図		——
名称	KP.211.864～KP.212.564 STA162+00～STA.169+00	縮尺 1/1000	26 27
西日本高速道路（株） 九州支社			

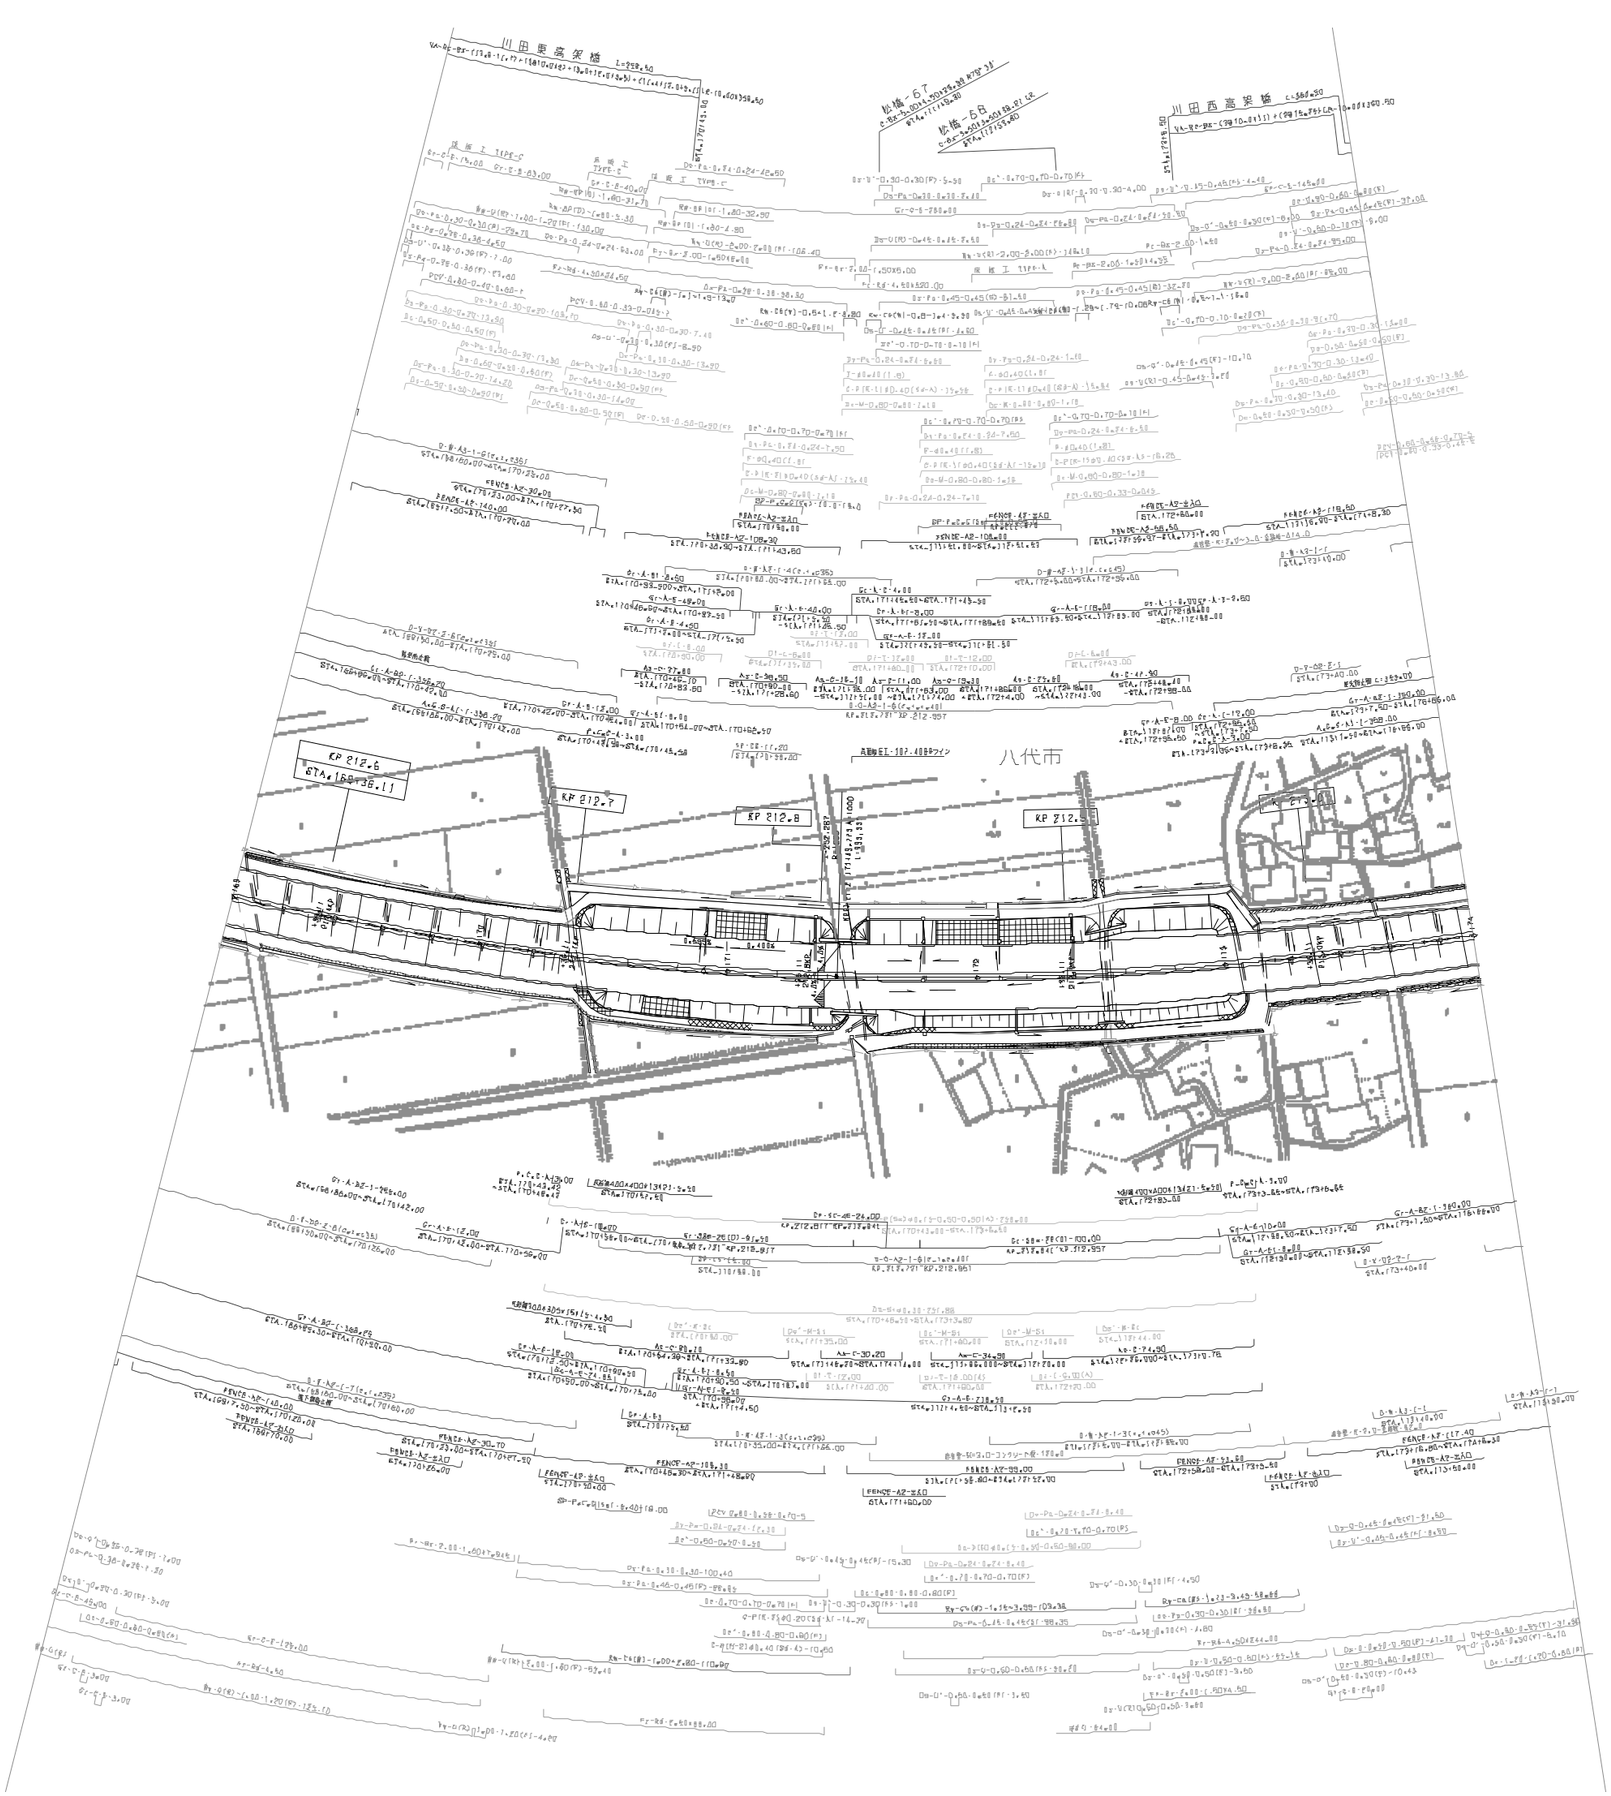

調整年月	摘要
第1回 2005年 6月	
第2回 2021年 7月	
第3回 2022年 6月	

九州縦貫自動車道鹿児島線 九州自動車道（松橋～八代）			——
工種	管理用平面図		——
名称	KP.212.564~KP213.064 STA.169+00~STA.174+00	縮尺 1/1000	27 27
西日本高速道路（株） 九州支社			

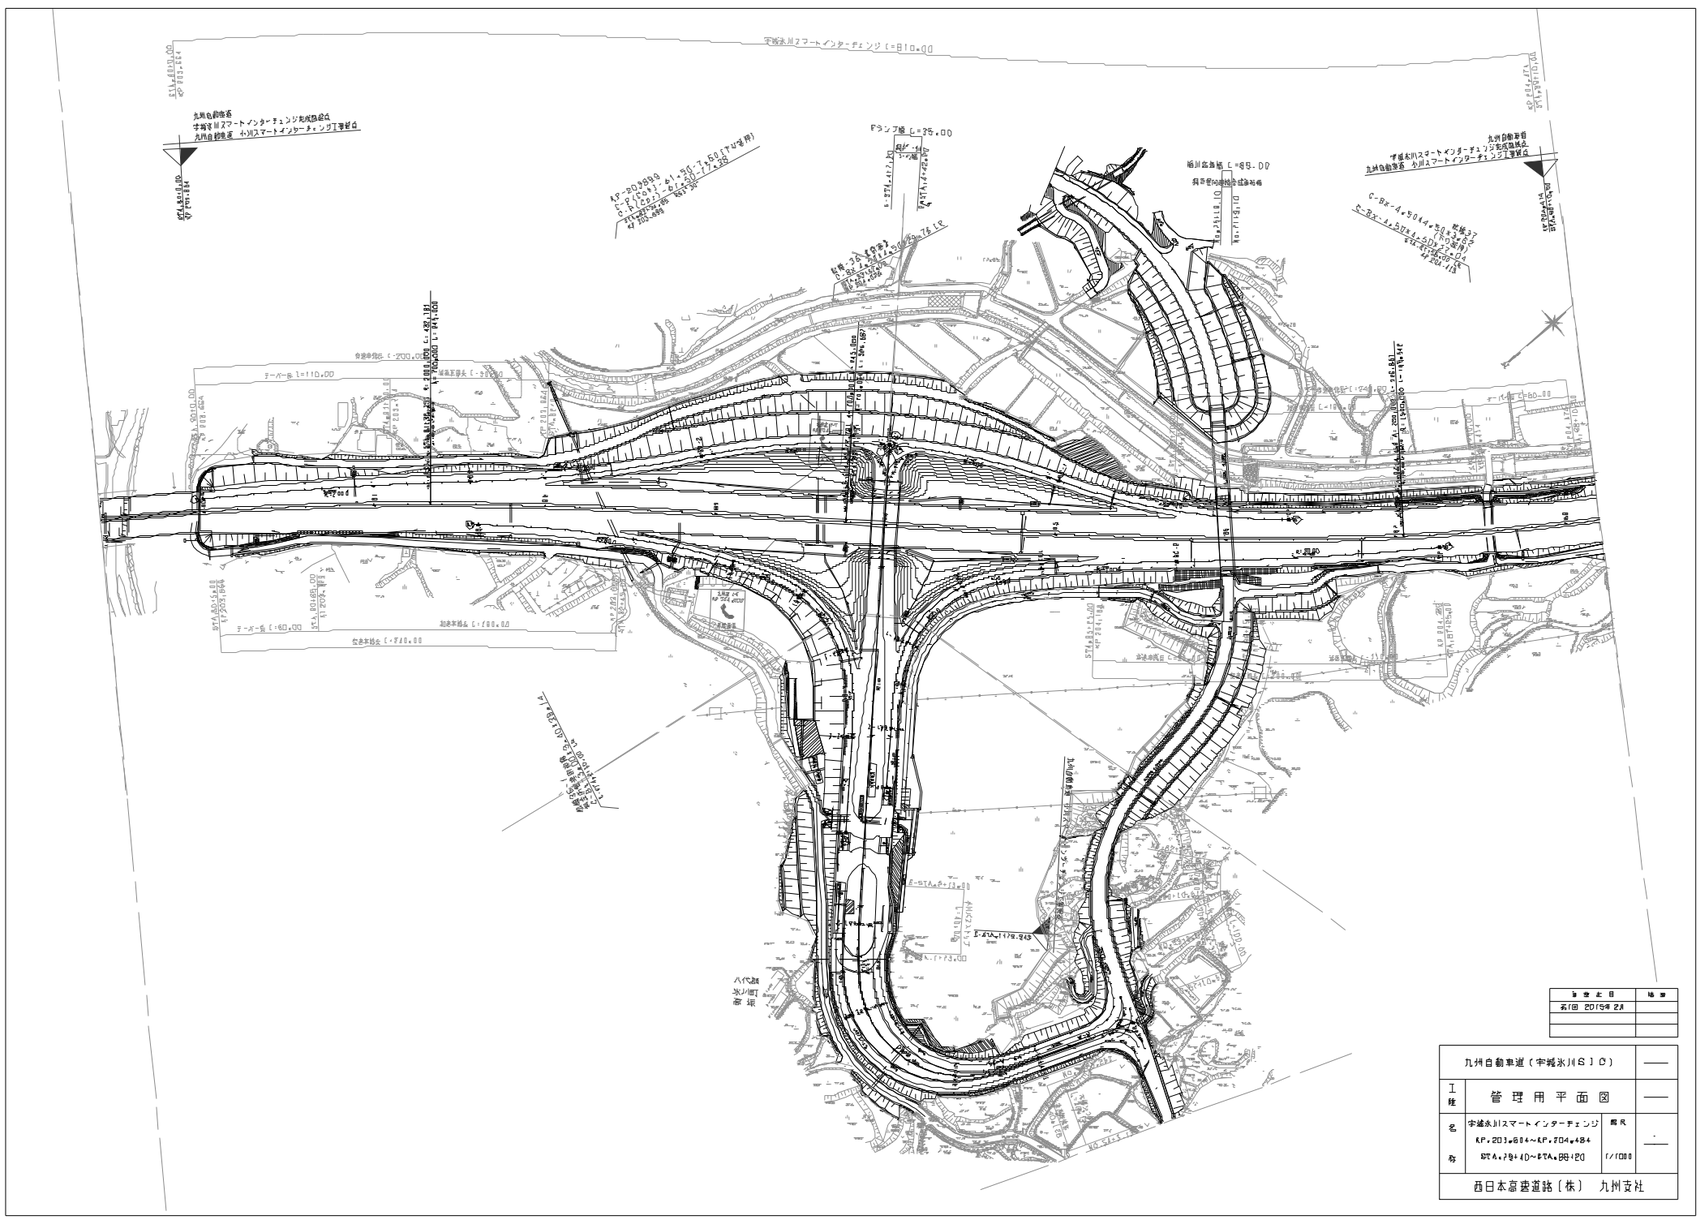

改定日	備考
令和 2015年 2月	

九州自動車道（宇城氷川ＳＩＣ）		——
工種	管理用平面図	——
名称	宇城氷川スマートインターチェンジ KP.201+884～KP.204+484 STA.791+40～STA.881+20	縮尺 1/1000
西日本高速道路（株）　九州支社		

八代舗装工事（1期線工事）起点
八代～八吉間
（八代～肥後トンネル北）完成図（1期線工事）起点

川田西高架橋

八代インターチェンジ

八代市

KP 213.1
KP 213.2
KP 213.3
KP 213.4
KP 213.5
KP 213.6
KP 213.7
KP 213.8
KP 213.9
KP 214.0

八代舗装工事（2期線工事）起点

片野川高架橋（上り線）
九州自動車道八代～
（八代

九州縦貫自動車道鹿児島線 九州自動車道（八代～八代ＪＣＴ）		——
工種	管理用平面図	——
名称	八代ＩＣ(1) KP.213.064～KP.214.044 STA.174+00～STA.1+00	縮尺 1/1000
		1/2
西日本高速道路（株）　九州支社		

日報年月	摘要
第1回 2006年 1月	

八代舗装工事（1期線工事）起点
八代～八吉間
（八代～肥後トンネル北）完成図（1期線工事）起点

川田西高架橋

八代インターチェンジ

八代地下通路

八代市

KP 213.2
KP 213.3
KP 213.4
KP 213.5
KP 213.6
KP 213.7
KP 213.8
KP 213.9
KP 214.0
STA.0+56.16

宮地工事（1期線工事）起点

片野川高架橋（下り線）

KP 214.0
STA.0+55.96

片野川高架橋（上り線）

片野川高架工事（2期線工事）起点
九州自動車道八代～人吉完成図（2期線工事）起点
（八代～坂本PA）

八代舗装工事（2期線工事）起点

八代橋　L=41.36

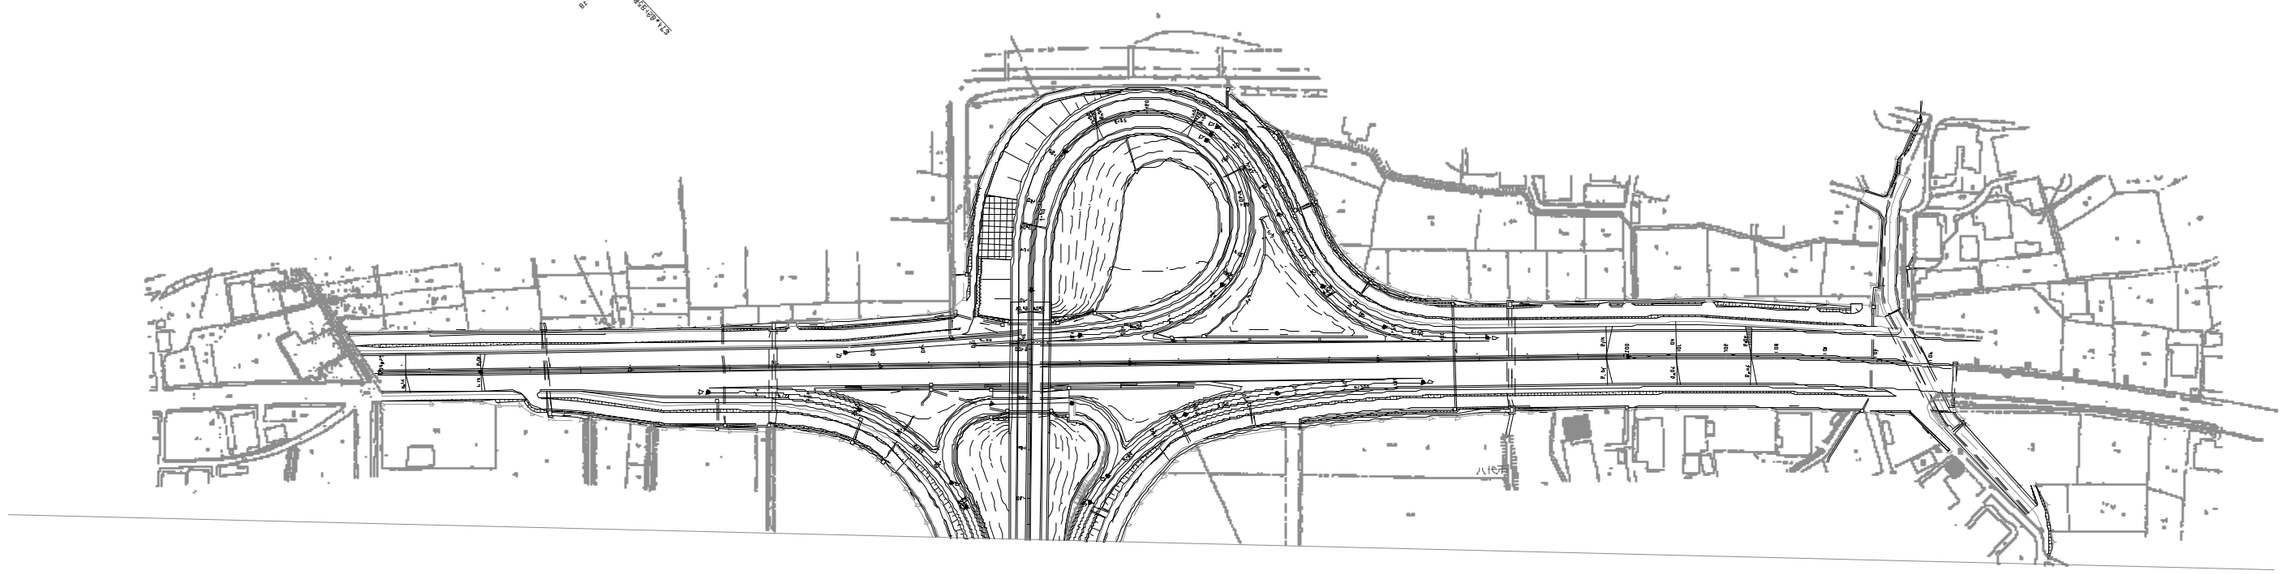

図 変 年 月	摘 要
第1回 2005年 6月	

九州縦貫自動車道鹿児島線 九州自動車道（八代～八代ＪＣＴ）		——
工種	管 理 用 平 面 図	——
名称	八代IC(仮) KP.213.064~KP.214.044 STA.174+00~STA.176+00	縮尺 1/1000
		2/2
西日本高速道路（株） 九州支社		

片野川高架橋（下り線）　L=548.70

八代-9

片野川橋 L=25.00

大平山トンネル（下り線） L=1195.00

（ブロック情報）

KP 214.1
STA.1+56.16

KP 214.2
八代IC方

KP 214.3

KP 214.4

KP 214.5

KP 214.6

KP 214.7

KP 214.8

KP 214.9

KP 214.1
STA.1+65.95

KP 214.2

KP 214.3

KP 214.4

KP 214.5

KP 214.6

KP 214.7

KP 214.8

KP 214.9

214.45

214.57

214.74

214.85

大平山トンネル（上り線）

（ブロック情報）

非常駐車帯 L=60.00

片野川橋
L=32.00

片野川高架橋（上り線）　L=574.05

片野川高架橋工事（2期線工事）終点


球磨川第一橋他1橋（下部工）工事（2期線工事）終点

大平山トンネル工事（2期線工事）起点

調整年月
第1回　2005年　6月
第2回　2020年　5月
第3回　2021年　7月
（中分）

九州縦貫自動車道鹿児島線
九州自動車道（八代JCT～人吉）

工種	管理用平面図	
名称	八代JCT KP.214.044～KP.214.944 STA.1+00～STA.10+00	縮尺 1/1000

西日本高速道路（株）　九州支社

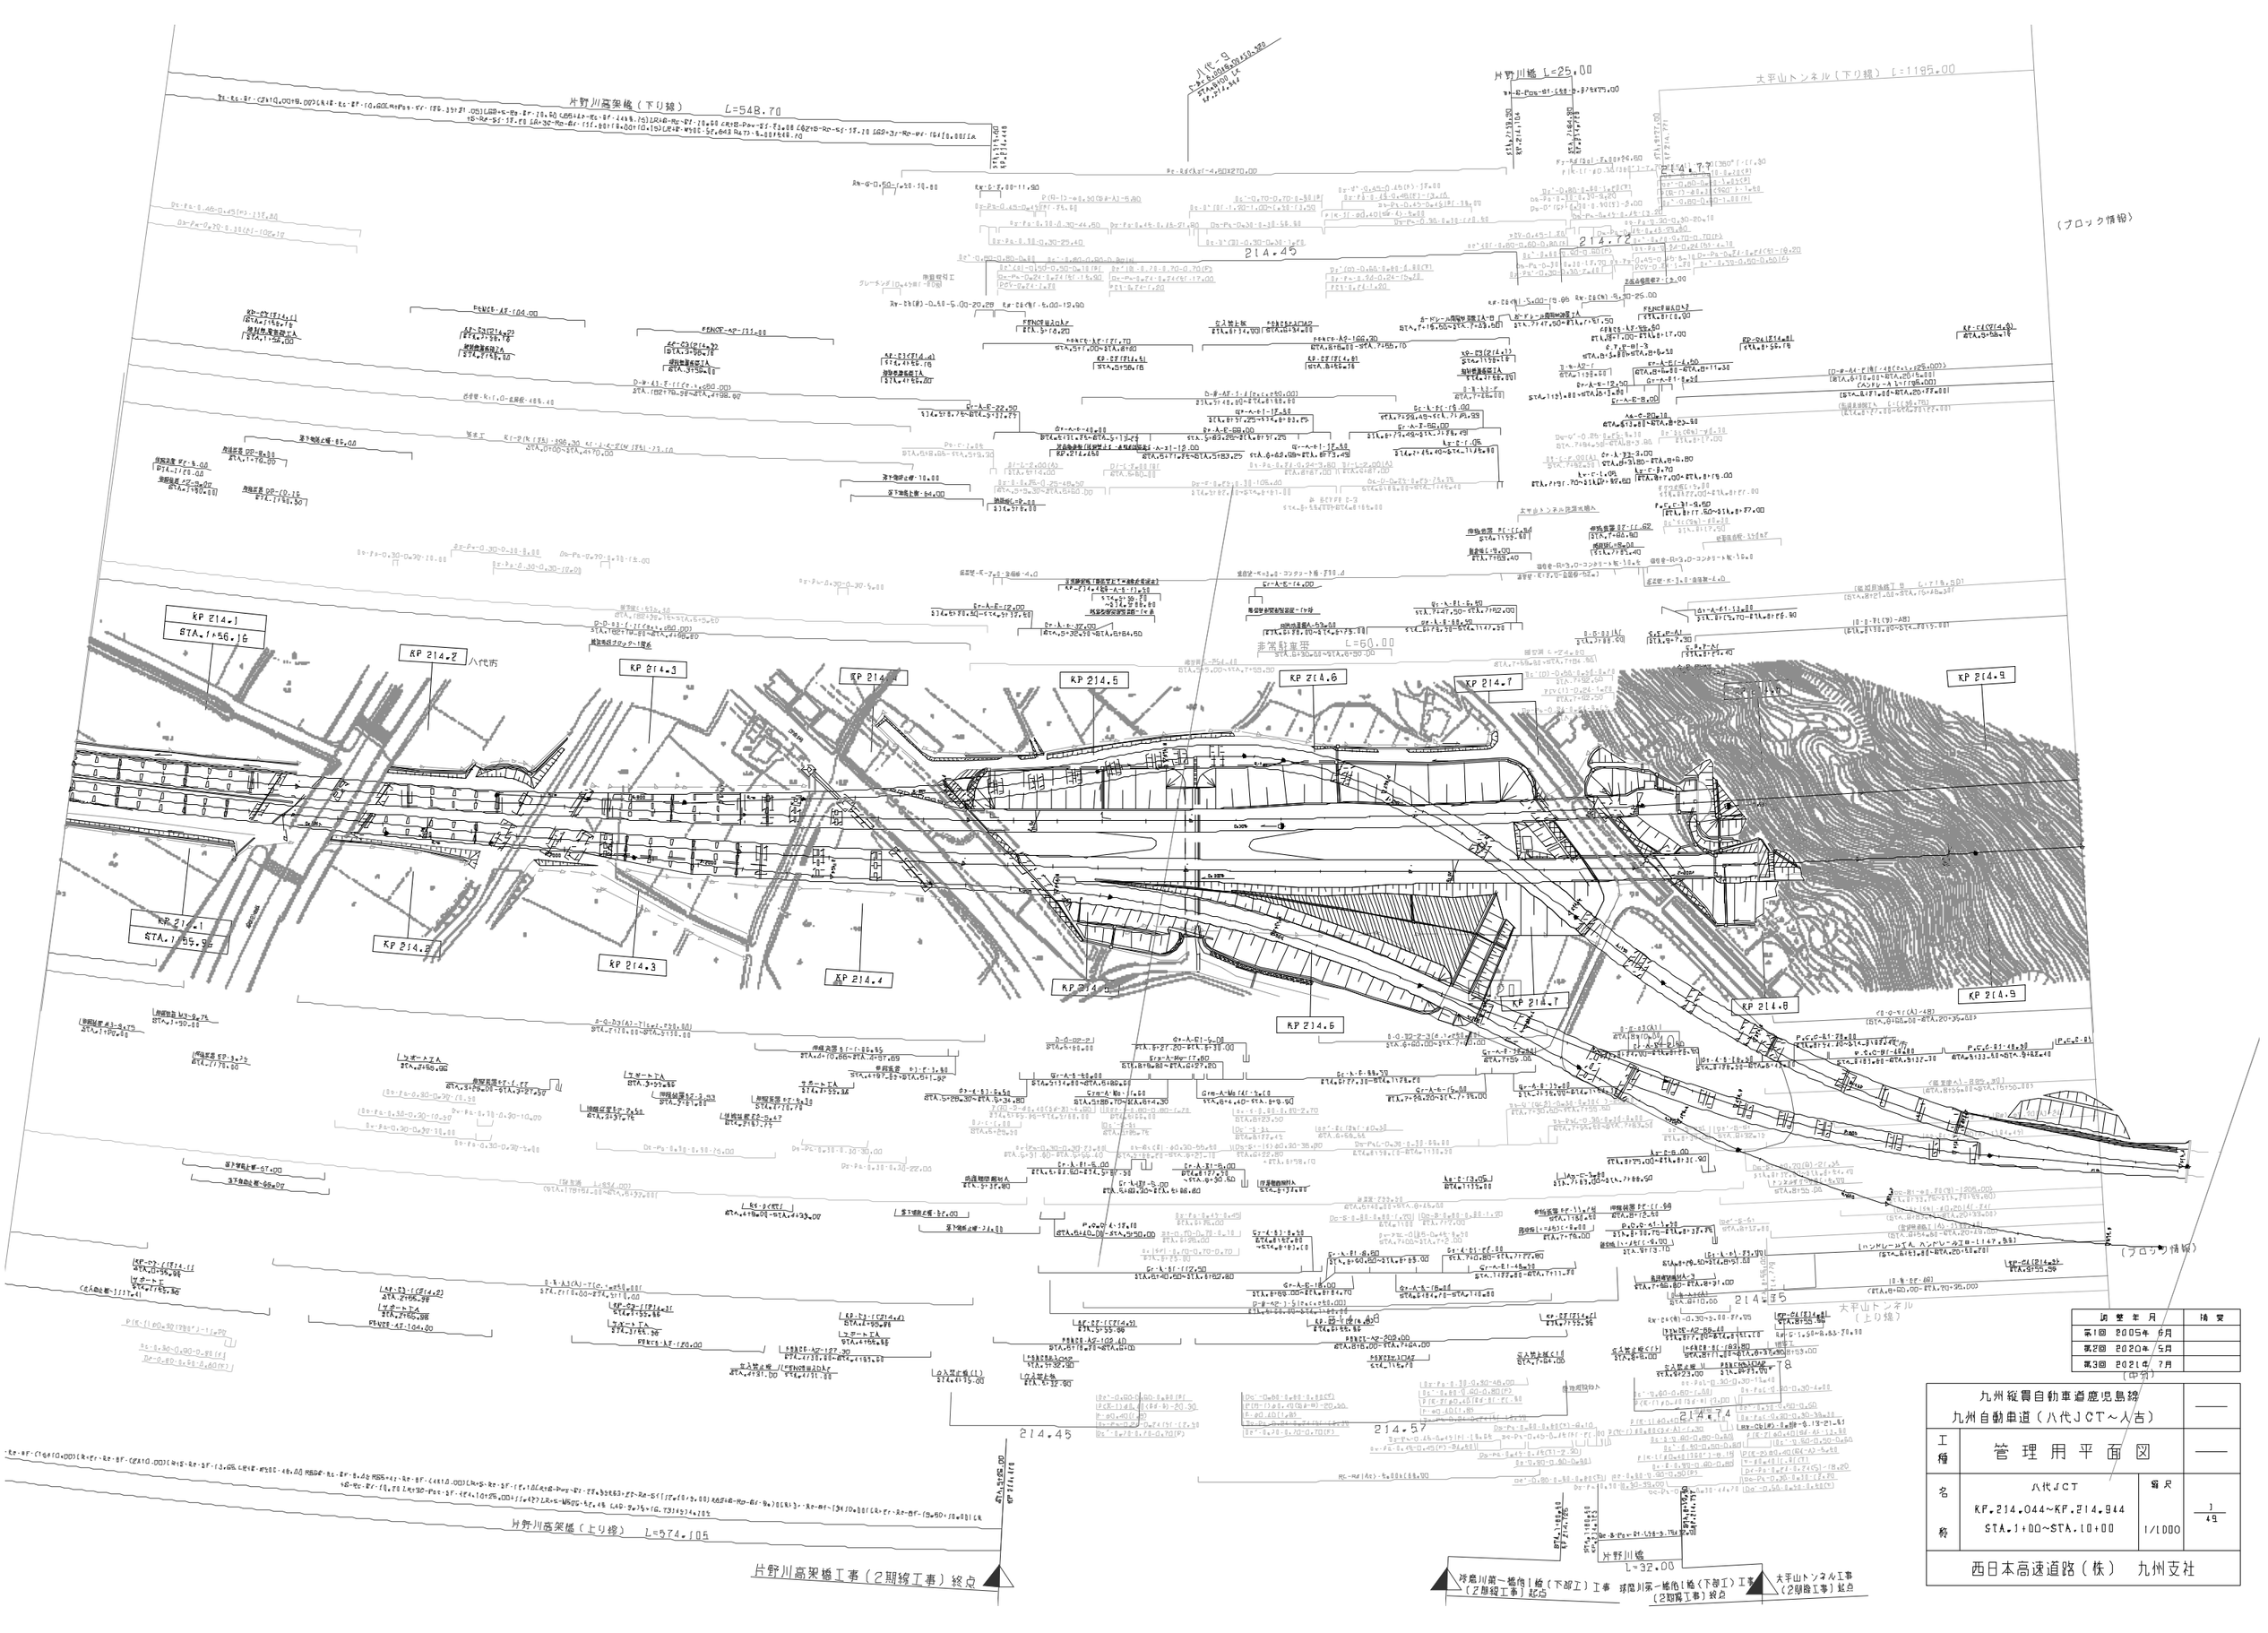

調整年月	摘要
第1回 2005年 6月	
第2回 2020年 5月	
第3回 2021年 7月	（中間）

九州縦貫自動車道鹿児島線 九州自動車道（八代JCT～人吉）			——
工種	管理用平面図		——
名称	八代JCT KP.214.044～KP.214.944 STA.1+00～STA.10+00	縮尺 1/1000	1/49
西日本高速道路（株） 九州支社			

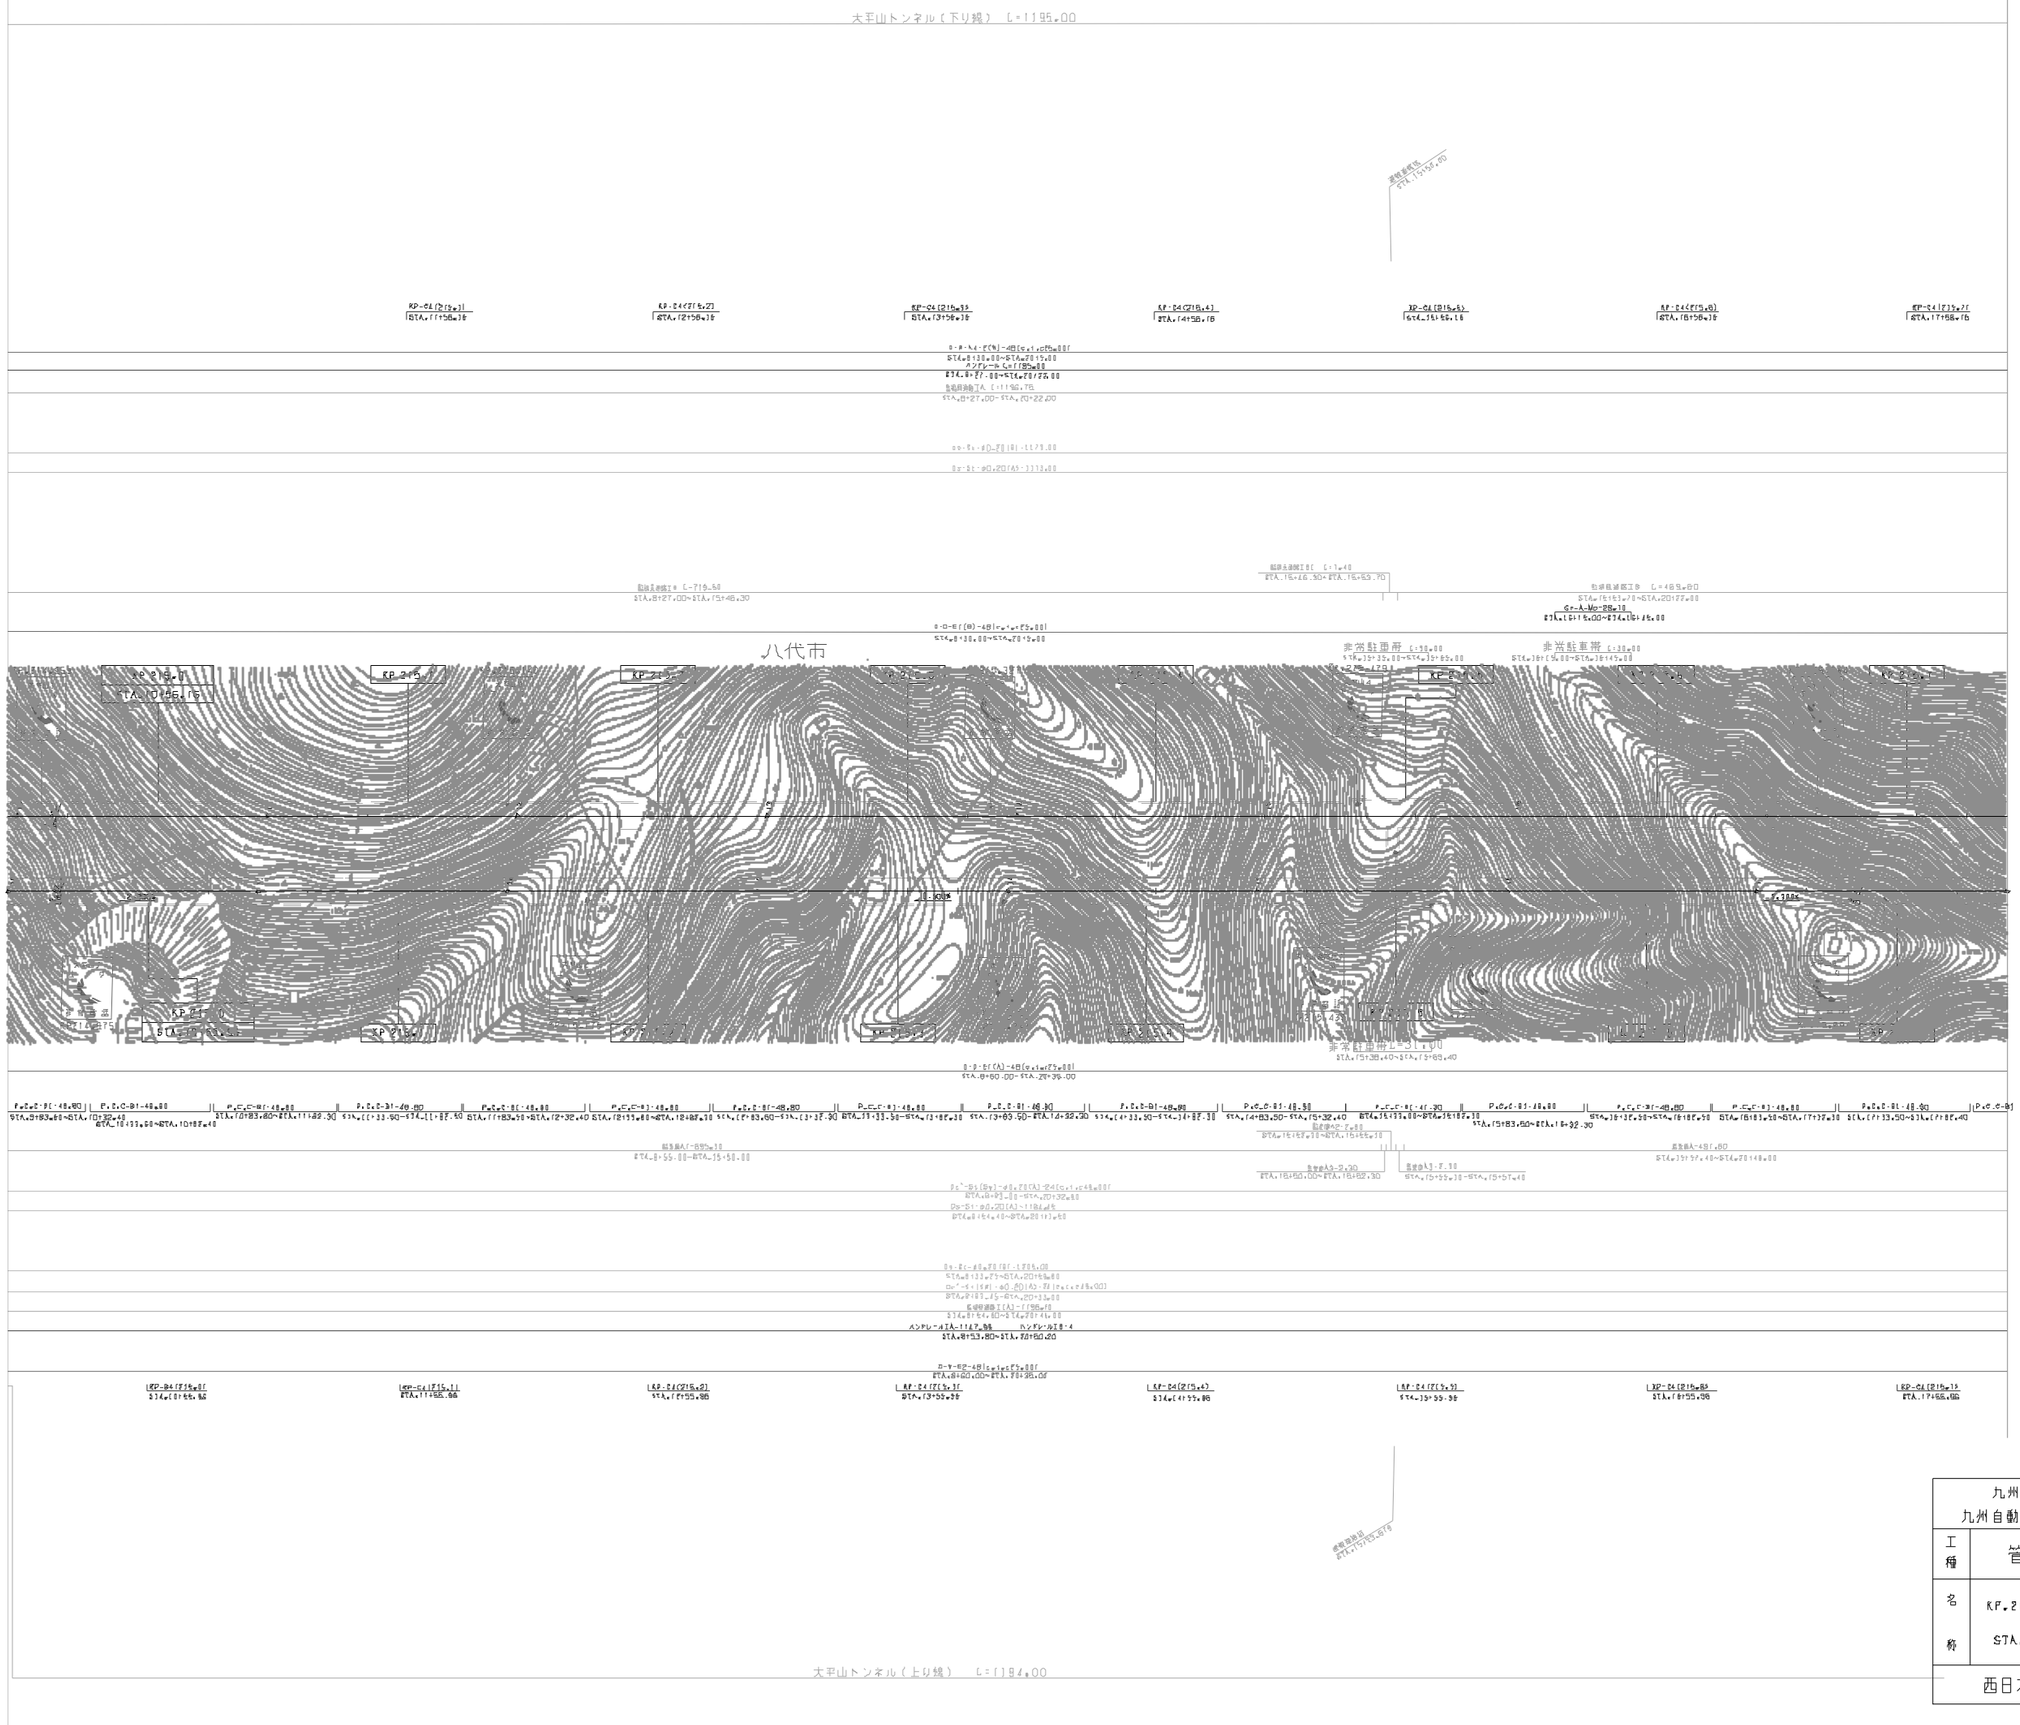

訂正年月	摘要
第1回 2005年 6月	
第2回 2020年 5月	

九州縦貫自動車道鹿児島線 九州自動車道（八代JCT～人吉）			——
工種	管理用平面図		——
名称	KP.214.944～KP.215.744 STA.10+00～STA.18+00	縮尺 1/1000	2 49
西日本高速道路（株） 九州支社			

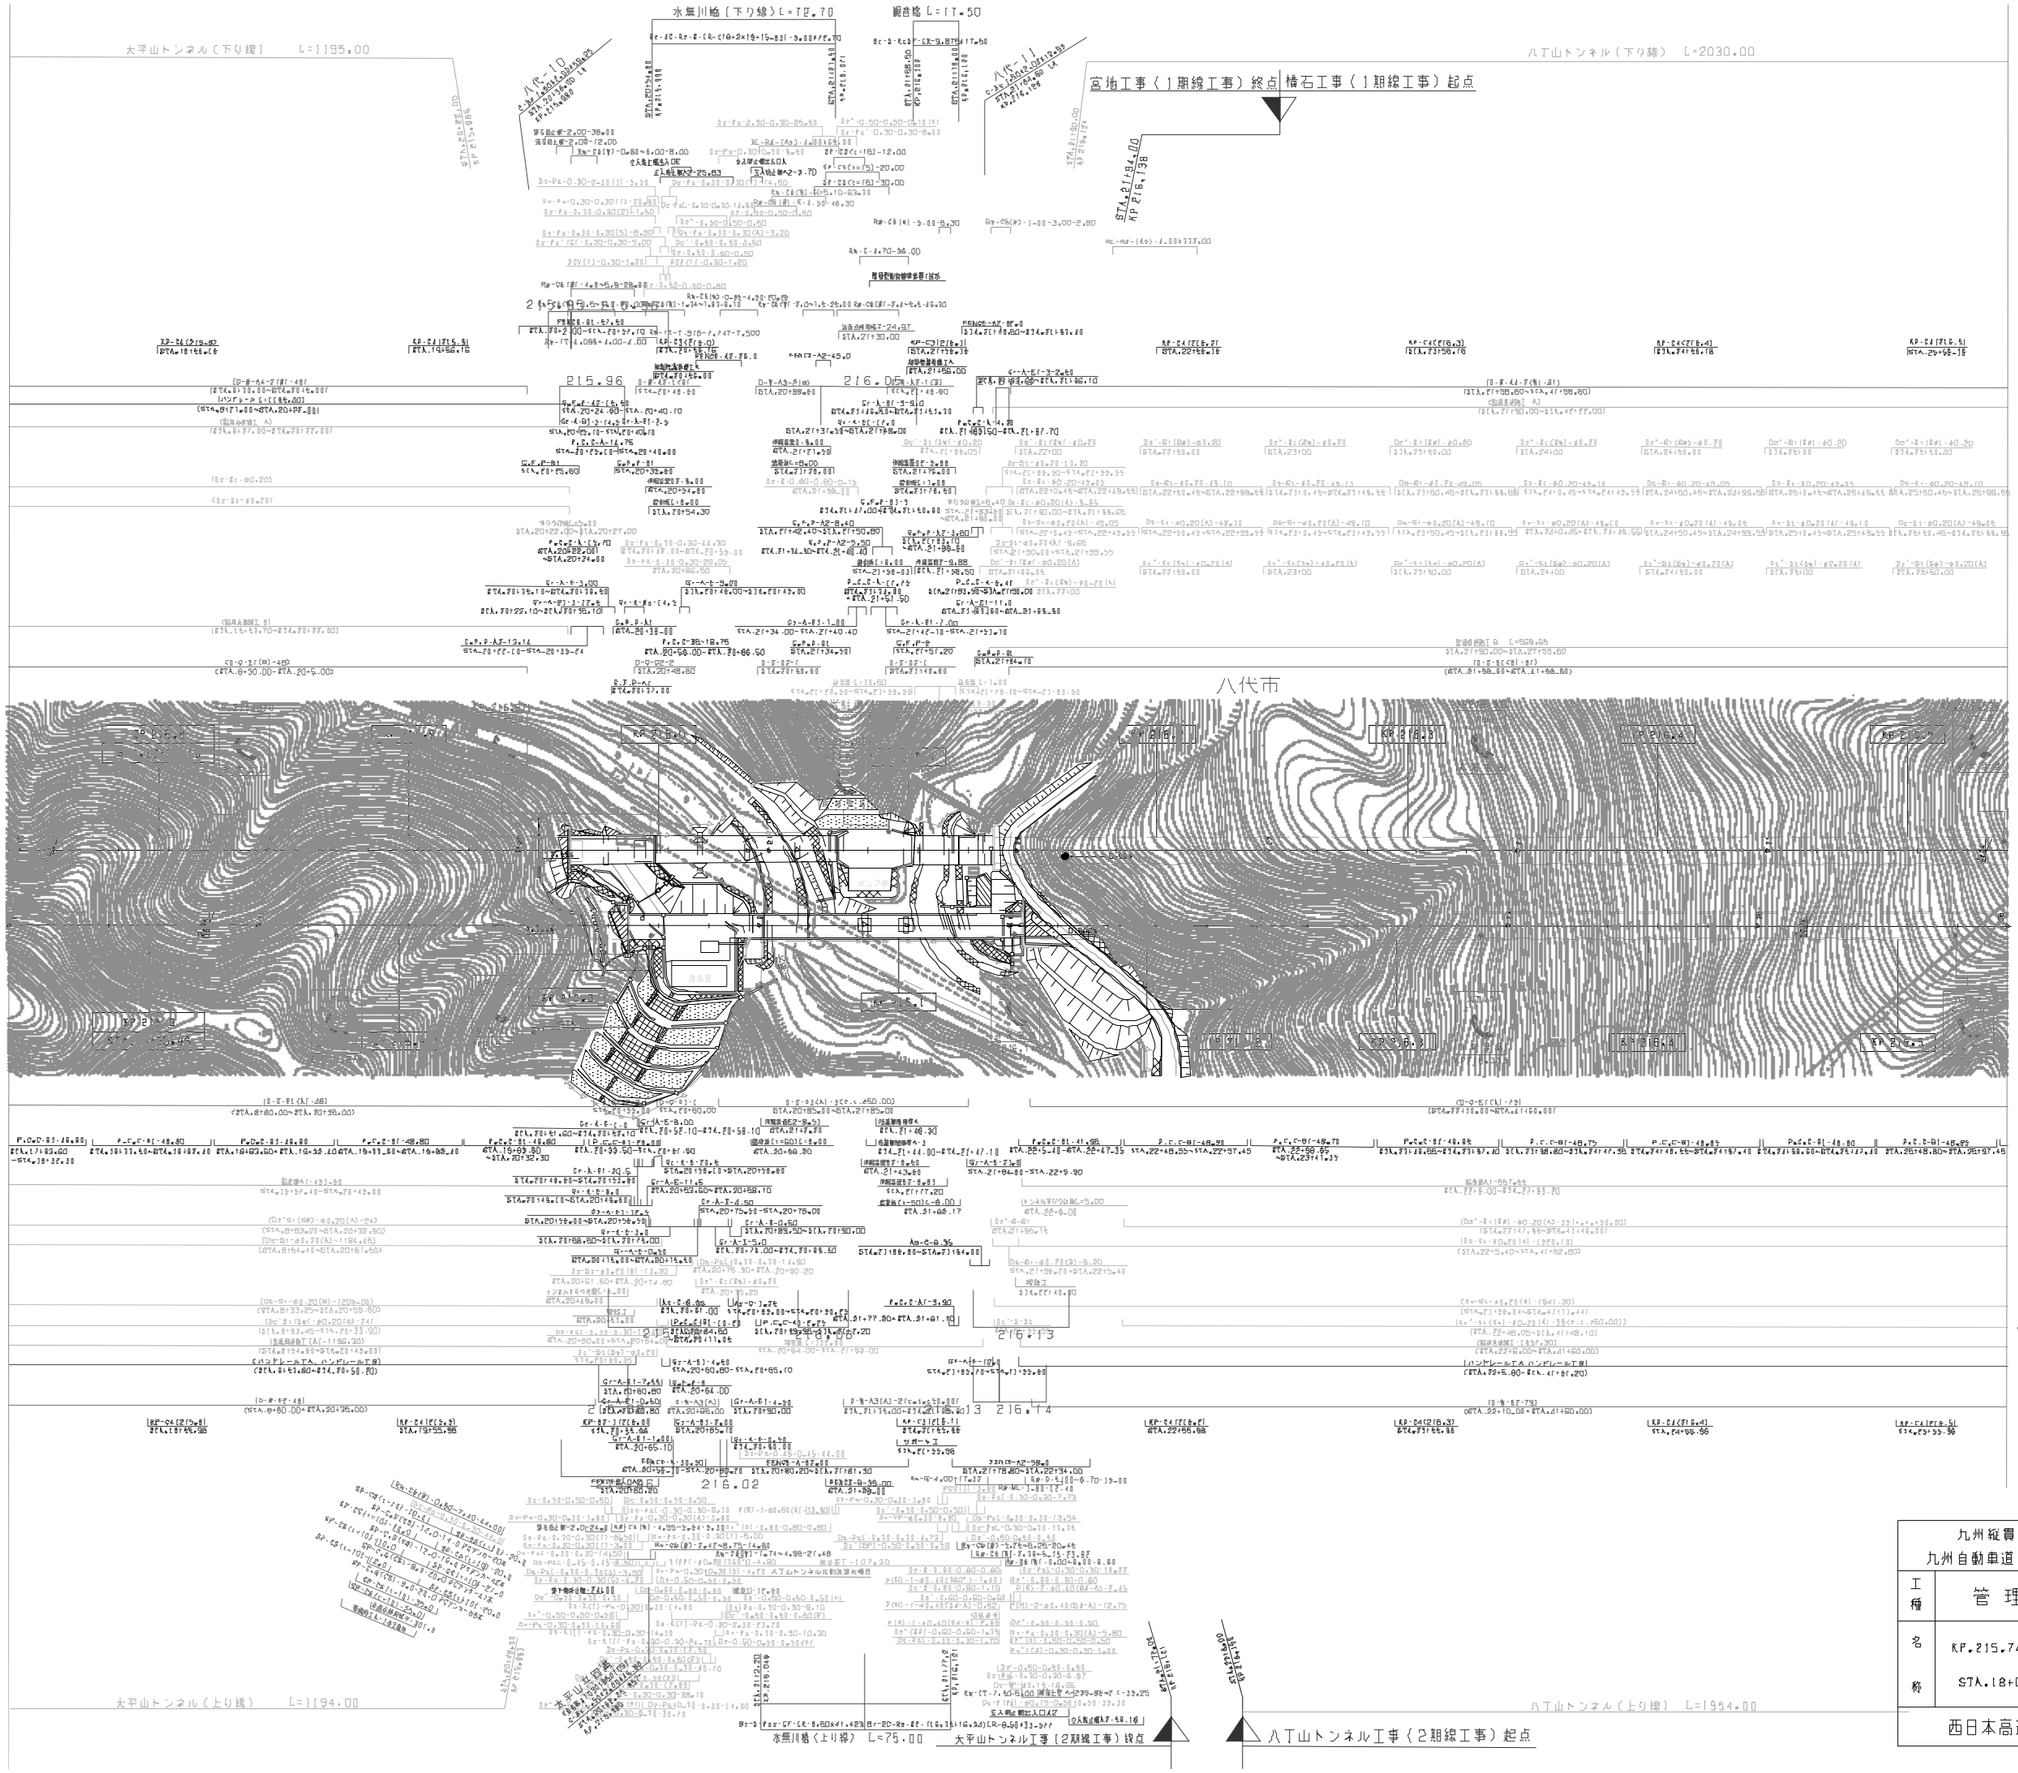

（中分）

調整年月	摘要
第1回 2005年 6月	
第2回 2011年 2月	
第3回 2020年 5月	

九州縦貫自動車道鹿児島線 九州自動車道（八代JCT～人吉）			——
工種	管理用平面図		——
名称	KP.215.744～KP.216.544 STA.18+00～STA.26+00	縮尺 1/1000	3/49
西日本高速道路（株） 九州支社			

八丁山トンネル（下り線）　L=2030.00

非常駐車帯 L=31.00

八代市

八丁山トンネル（より線）　L=1954.00

調整年月	摘要
第1回 2005年 6月	

九州縦貫自動車道鹿児島線
九州自動車道（八代JCT～人吉）

工種	管理用平面図		
名称	KP.216.544～KP.217.344 STA.26+00～STA.34+00	縮尺 1/1000	4 49

西日本高速道路（株）　九州支社

九州縦貫自動車道鹿児島線 九州自動車道（八代ＪＣＴ～人吉）			——
工種	管理用平面図		——
名称	KP.217.344~KP.218.144 STA.34+00~STA.42+00	縮尺 1/1000	5 49
西日本高速道路（株）　九州支社			

初版年月	摘要
第1回　2005年　6月	

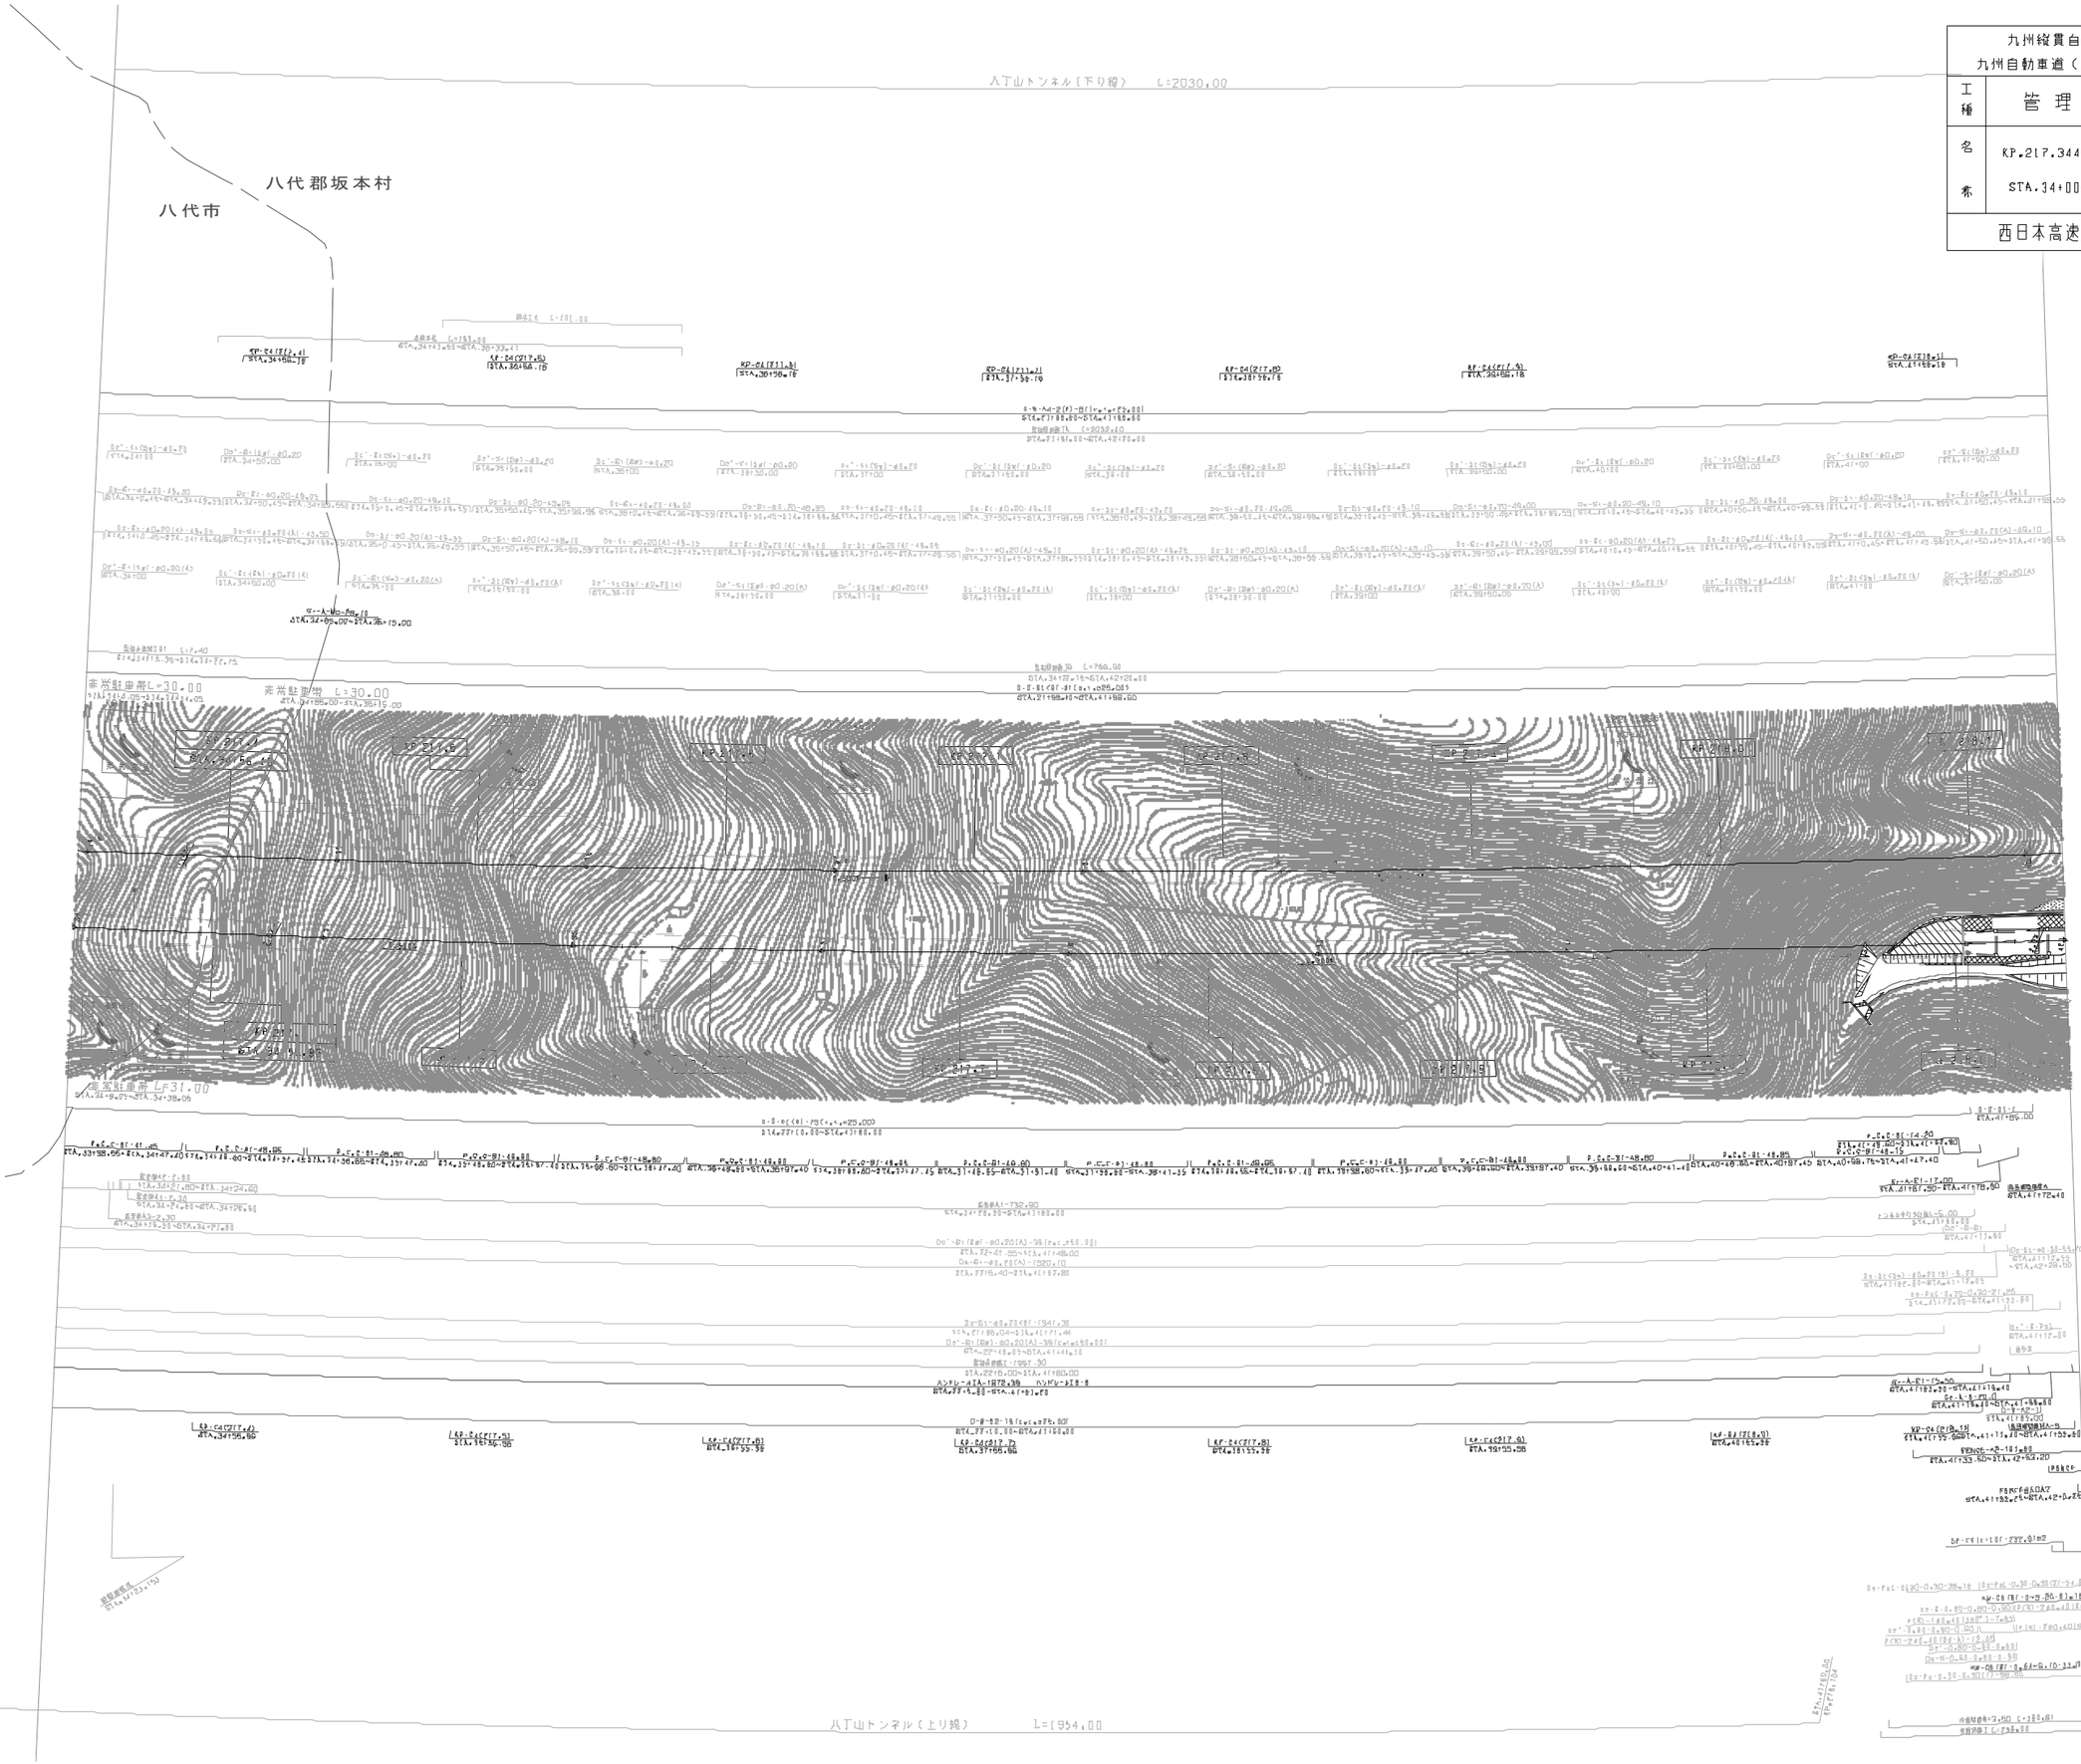




西日本高速道路（株） 九州支社

九州縦貫自動車道鹿児島線 九州自動車道（八代ＪＣＴ～人吉）			—
工種	管理用平面図		—
名称	KP.218.944~KP.219.744 STA.50+00~STA.58+00	縮尺 1/1000	7 49
西日本高速道路（株）　九州支社			

調整年月	備考
第1回　2005年 6月	
第2回　2020年 5月	

（ブロック情報）

（ブロック情報）

（中分）

原女木工事（１期線工事）終点　中谷工事（１期線工事）起点

球磨川第二橋（下り線）　L＝242.00

原女木トンネル（上り線）　L＝475.00

非常駐車帯　L＝31.00

非常駐車帯　L＝30.00

八代郡坂本村

KP 220.1

KP 220.2

KP 220.3

KP 220.4

KP 219.6

220.03 220.04

220.04

220.27 220.31

220.31

球磨川

球磨川第二橋（上り線）　L＝244.00

原女木工事（１期線工事）終点　中谷工事（２期線工事）起点

（ブロック情報）

（ブロック情報）

（中分）

調整年月	摘要
第1回　2005年 6月	
第2回　2020年 5月	

九州縦貫自動車道鹿児島線 九州自動車道（八代ＪＣＴ～人吉）			——
工種	管理用平面図		——
名称	KP.219.744～KP.220.544 STA.58+00～STA.86+00	縮尺 1/1000	8 49
西日本高速道路（株）　九州支社			

九州縦貫自動車道鹿児島線
九州自動車道（八代ＪＣＴ～人吉）

工種：管理用平面図

名称：KP.220.544~KP.221.344
STA.66+00~STA.74+00

縮尺：1/1000

9 / 49

西日本高速道路（株）　九州支社

適 要 年 月	摘 要
第1回 2005年 6月	
第2回 2020年 5月	

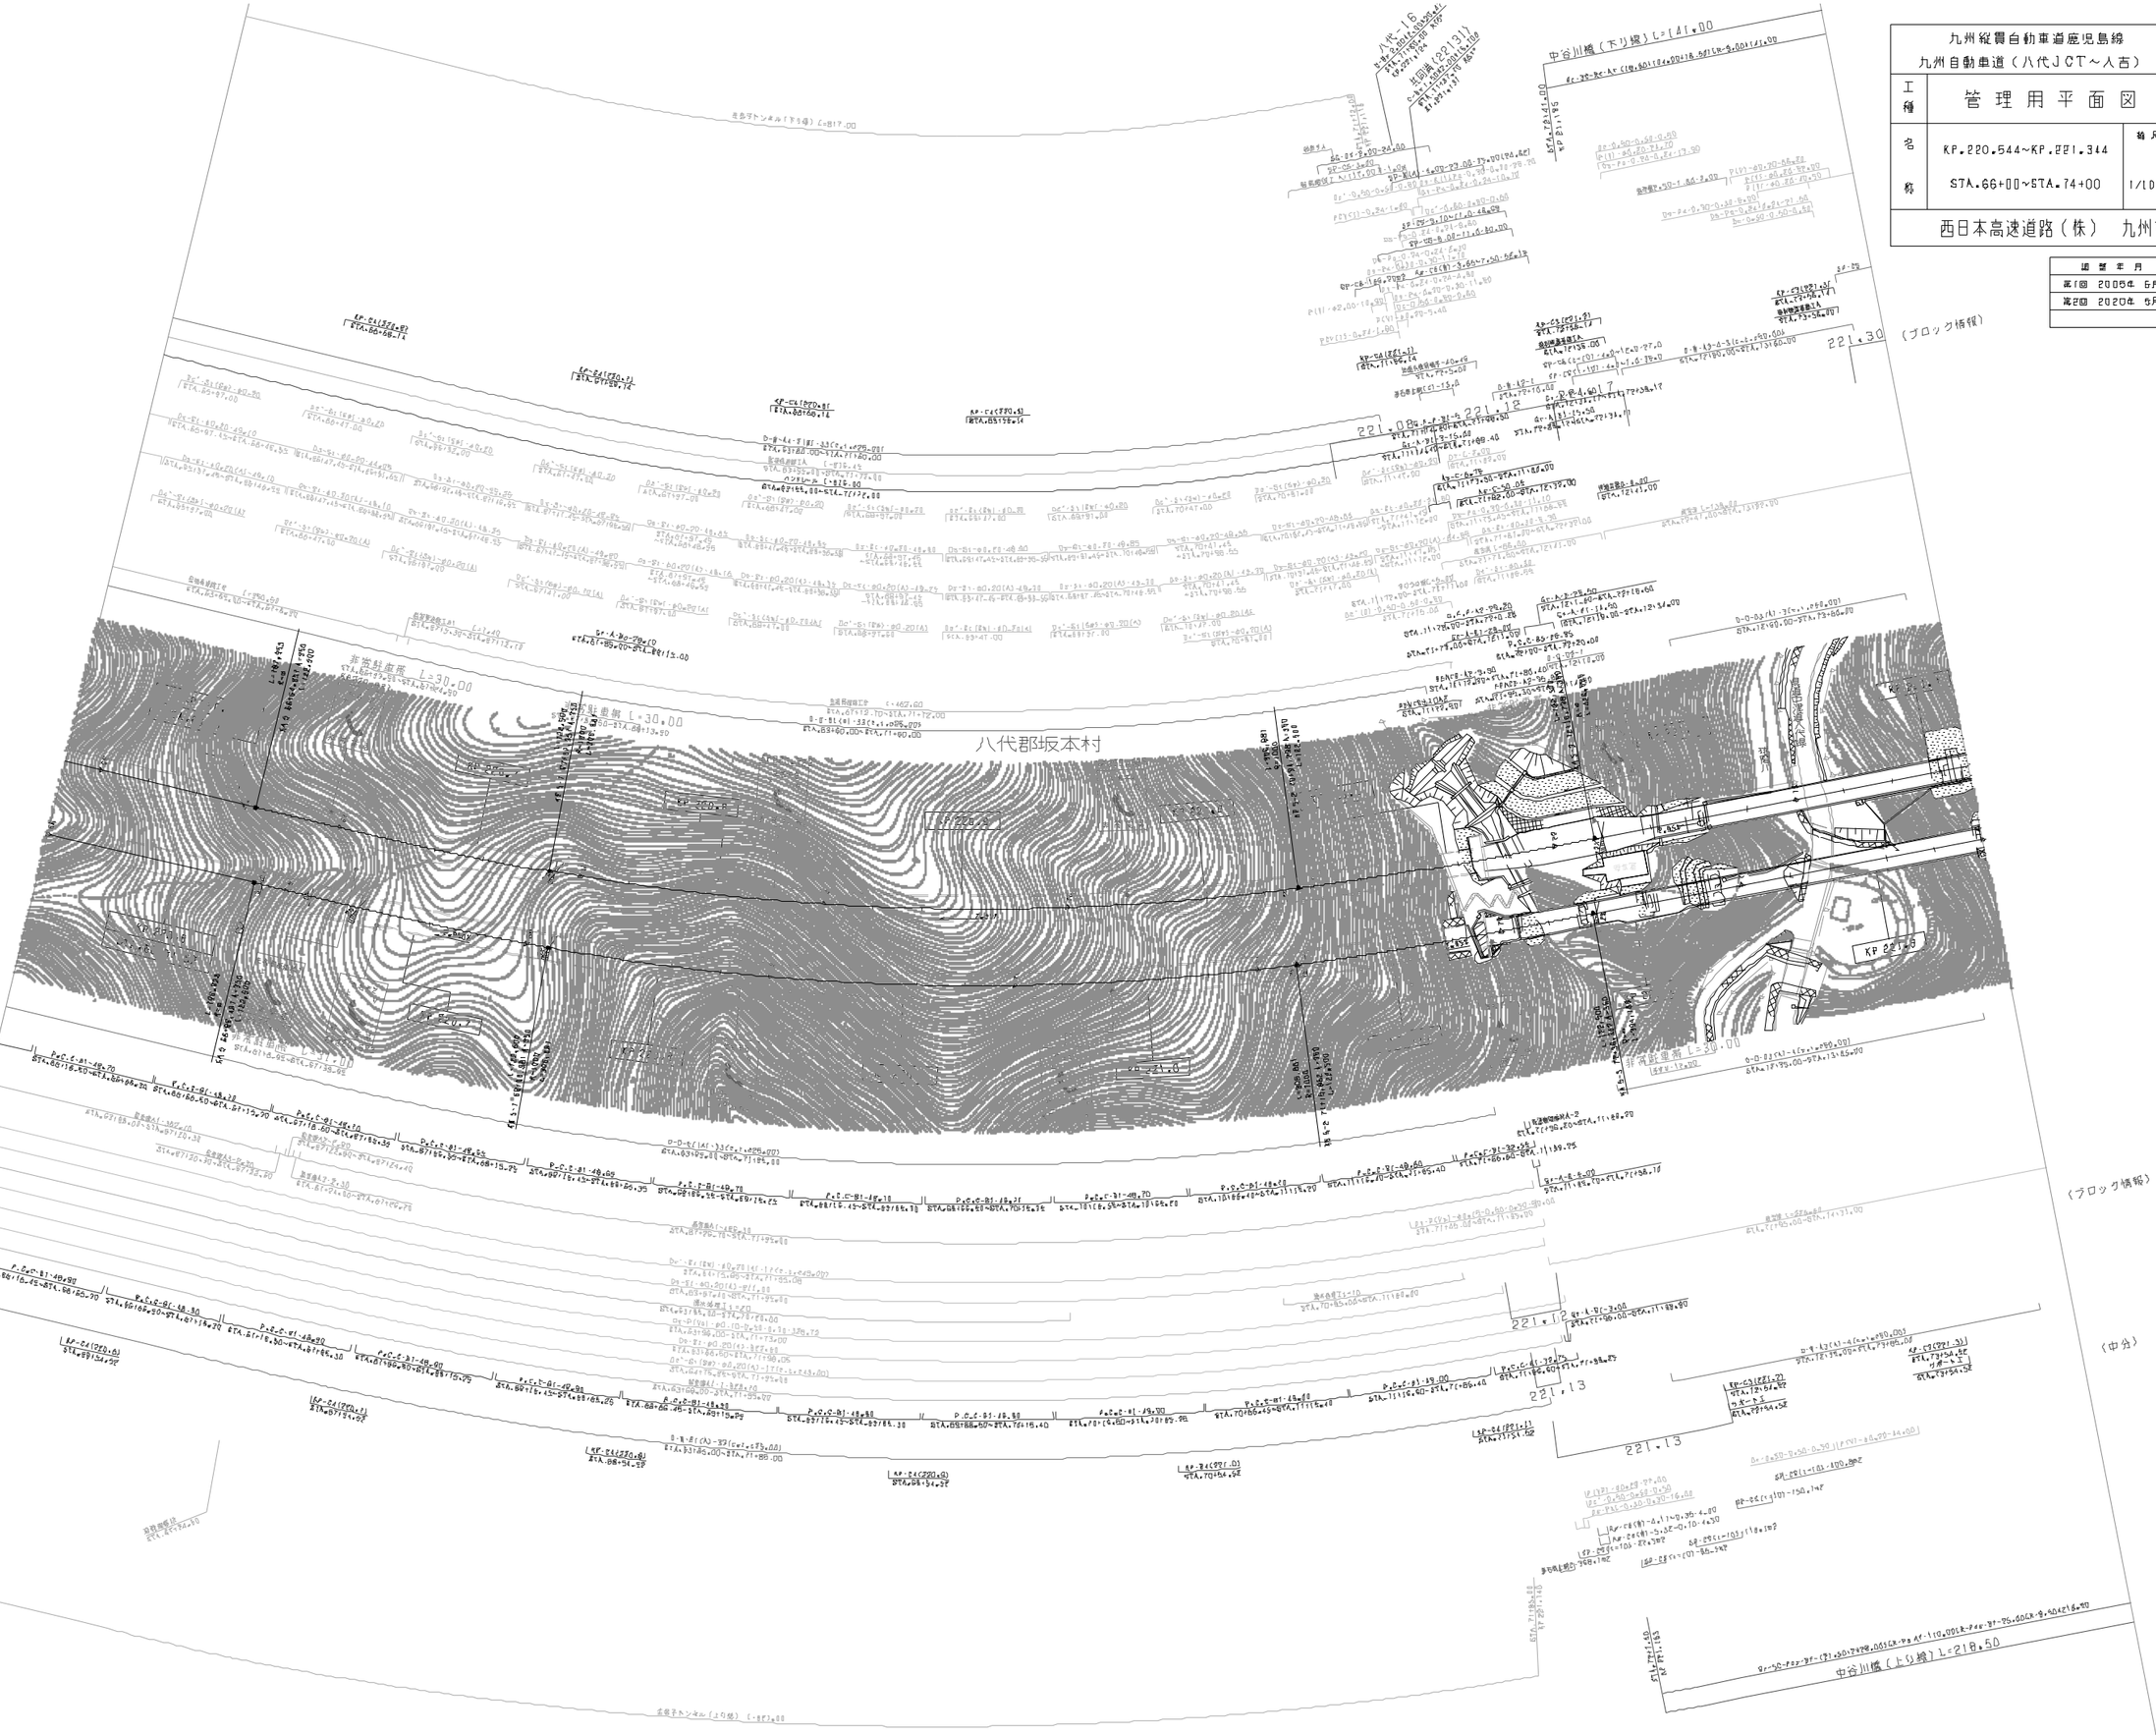

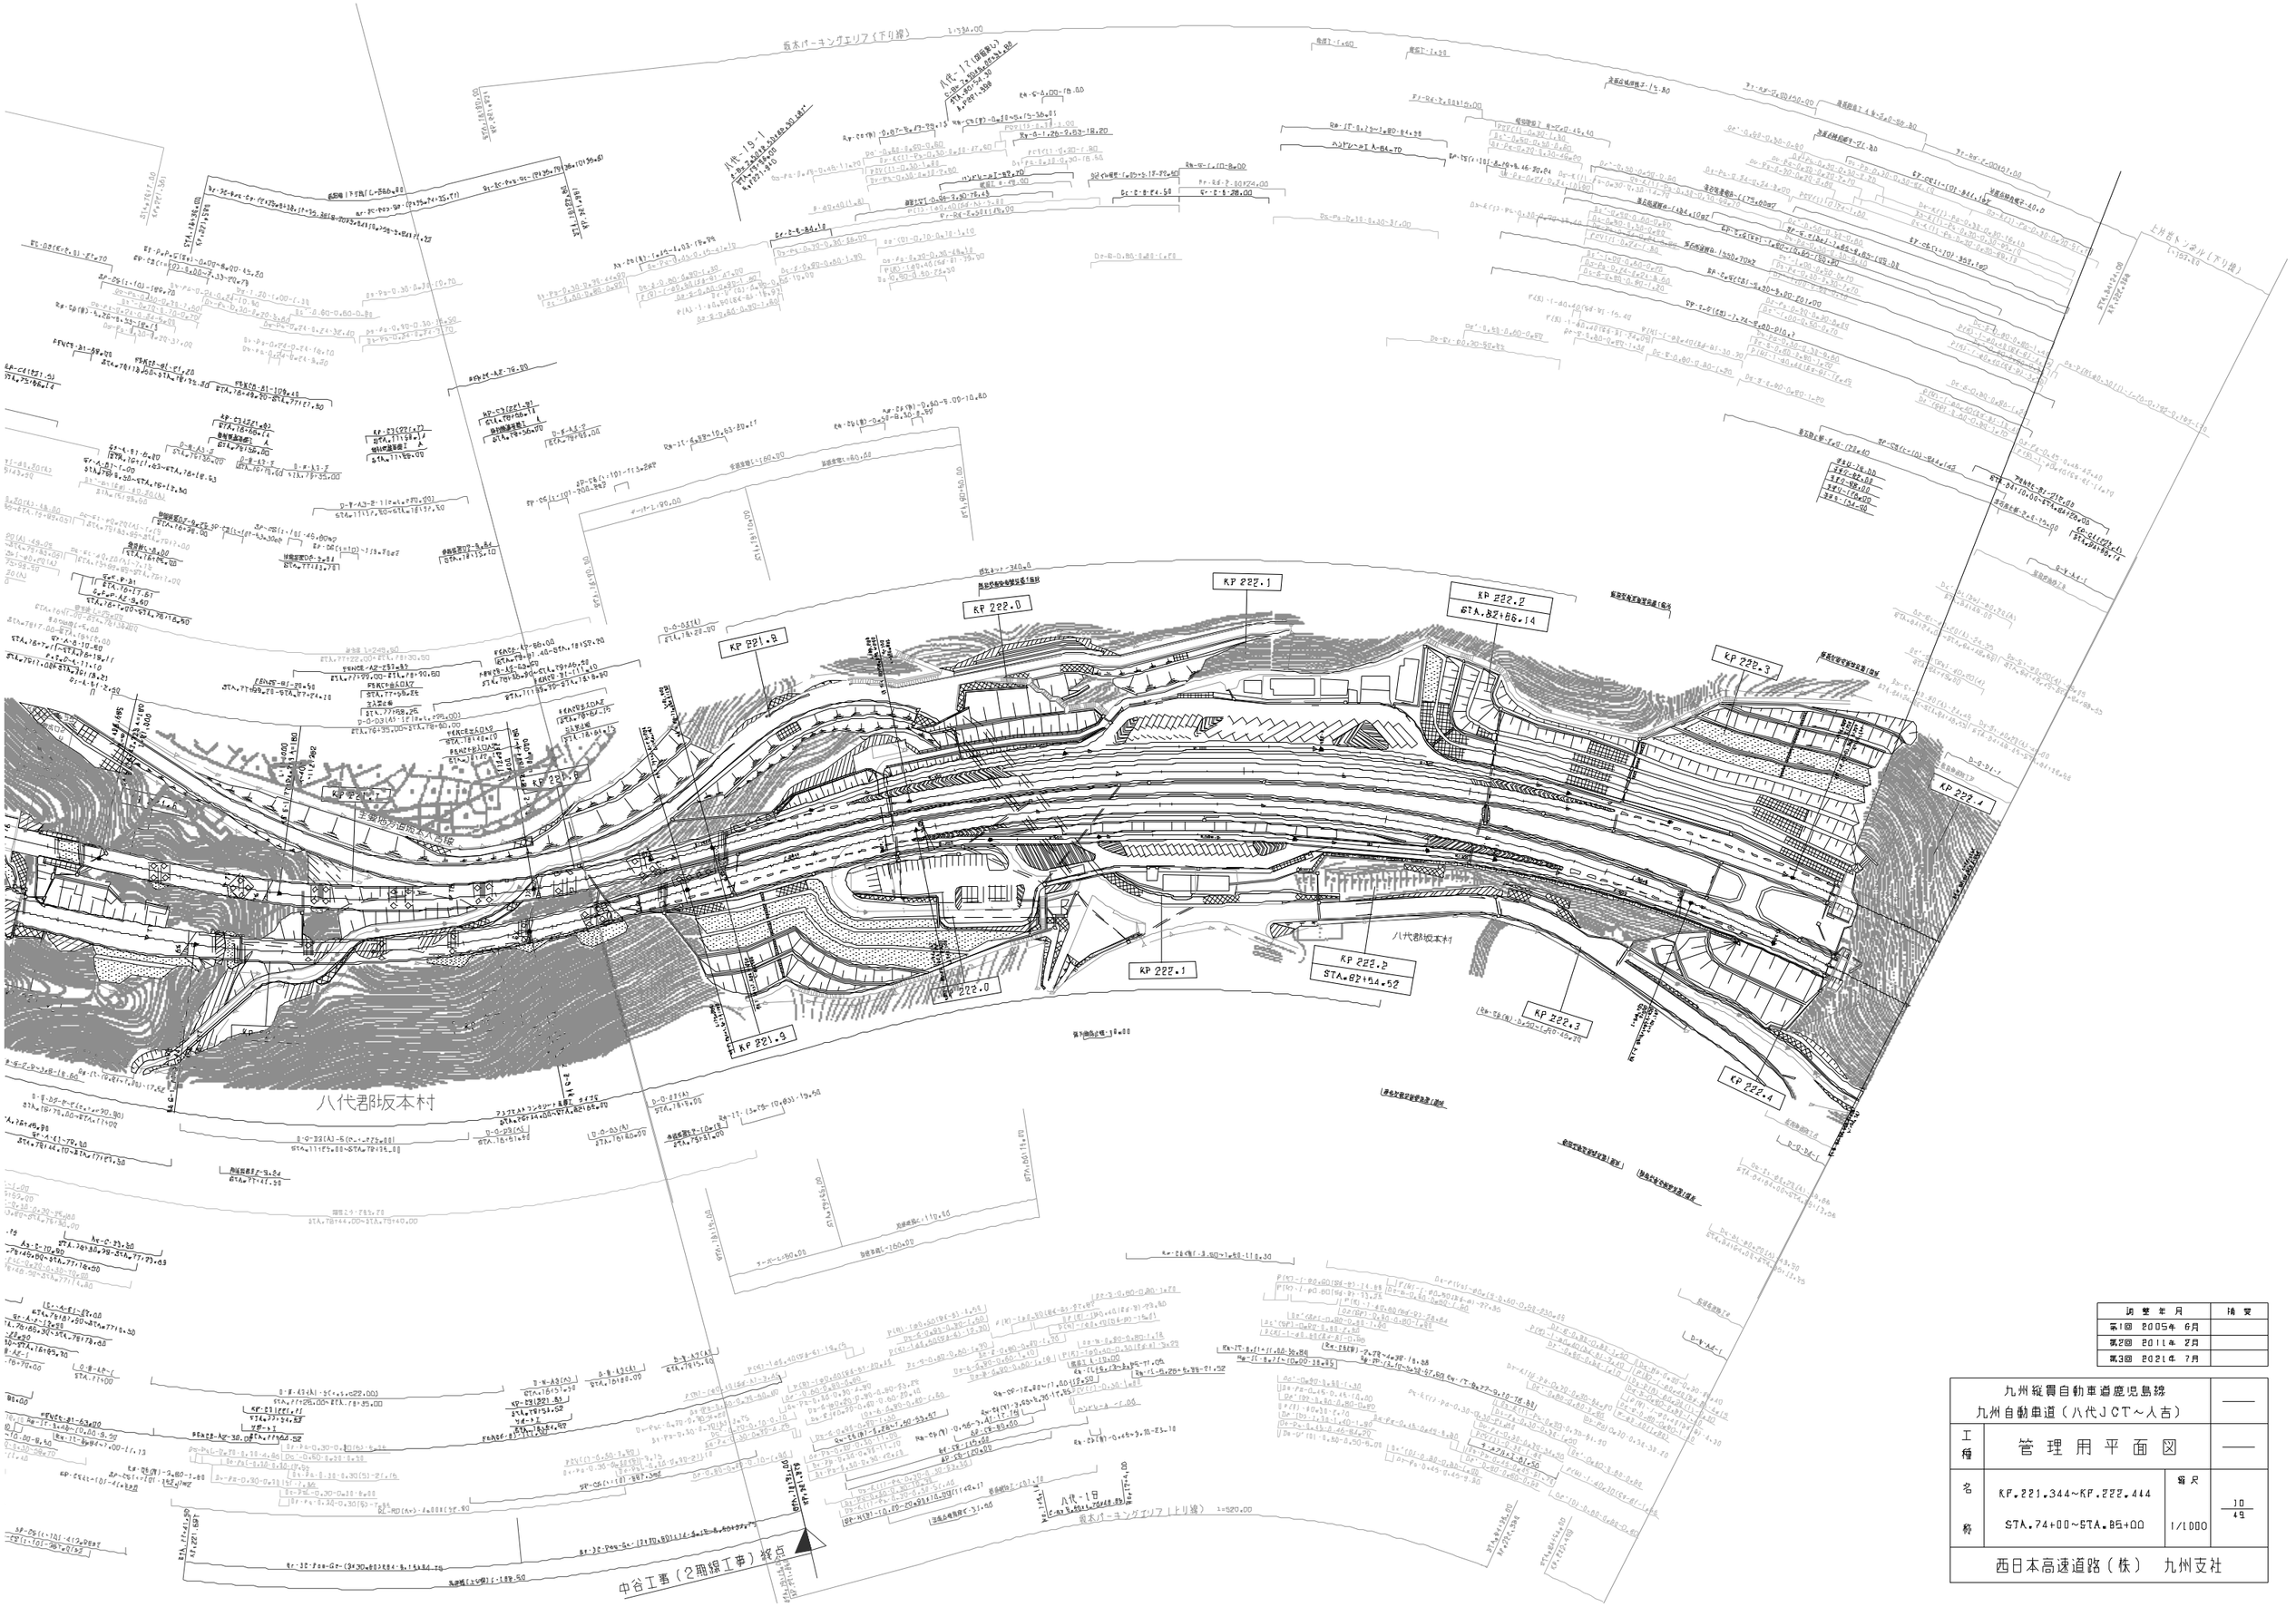

調整年月	摘要
第1回 2005年 6月	
第2回 2011年 2月	
第3回 2021年 7月	

九州縦貫自動車道鹿児島線 九州自動車道（八代JCT～人吉）			——
工種	管理用平面図		——
名称	KP.221.344～KP.222.444 STA.74+00～STA.85+00	縮尺 1/1000	10 49
西日本高速道路（株） 九州支社			

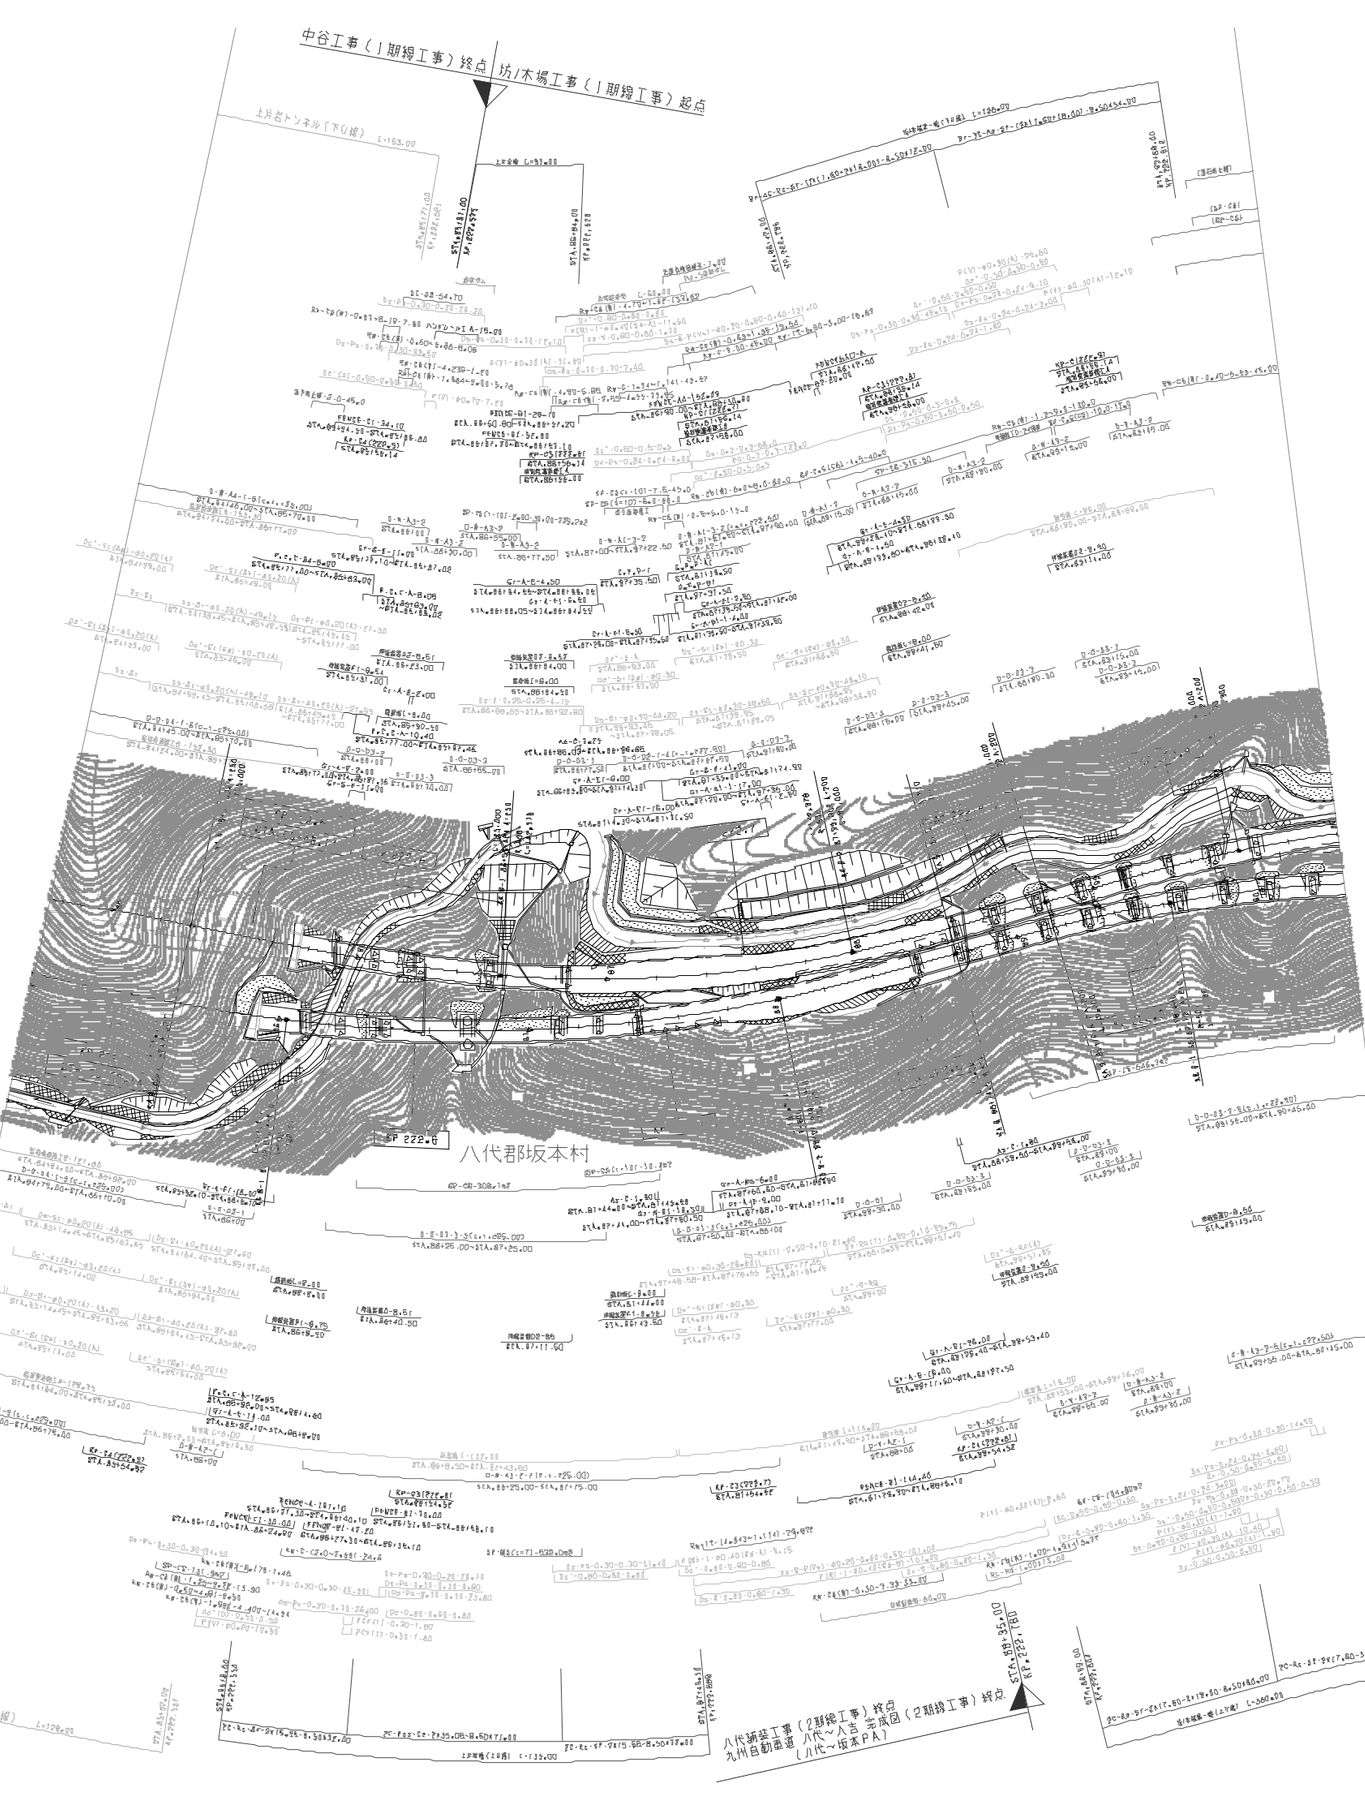

九州縦貫自動車道鹿児島線 九州自動車道（八代JCT～人吉）			——
工種	管理用平面図		——
名称	KP.222.444~KP.222.944 STA.85+00~STA.90+00	縮尺 1/1000	11 49
西日本高速道路（株） 九州支社			

適用年月	摘要
第1回 2005年 6月	
第2回 20??年 2月	

九州縦貫自動車道鹿児島線 九州自動車道（八代ＪＣＴ～人吉）			——
工種	管理用平面図		——
名称	KP.222.944~KP.223.744 STA.90+00~STA.98+00	縮尺 1/1000	12 49
西日本高速道路（株）　九州支社			

適用年月	摘要
第Ⅰ回　2005年 6月	
第Ⅱ回　2011年 2月	

八代郡坂本村

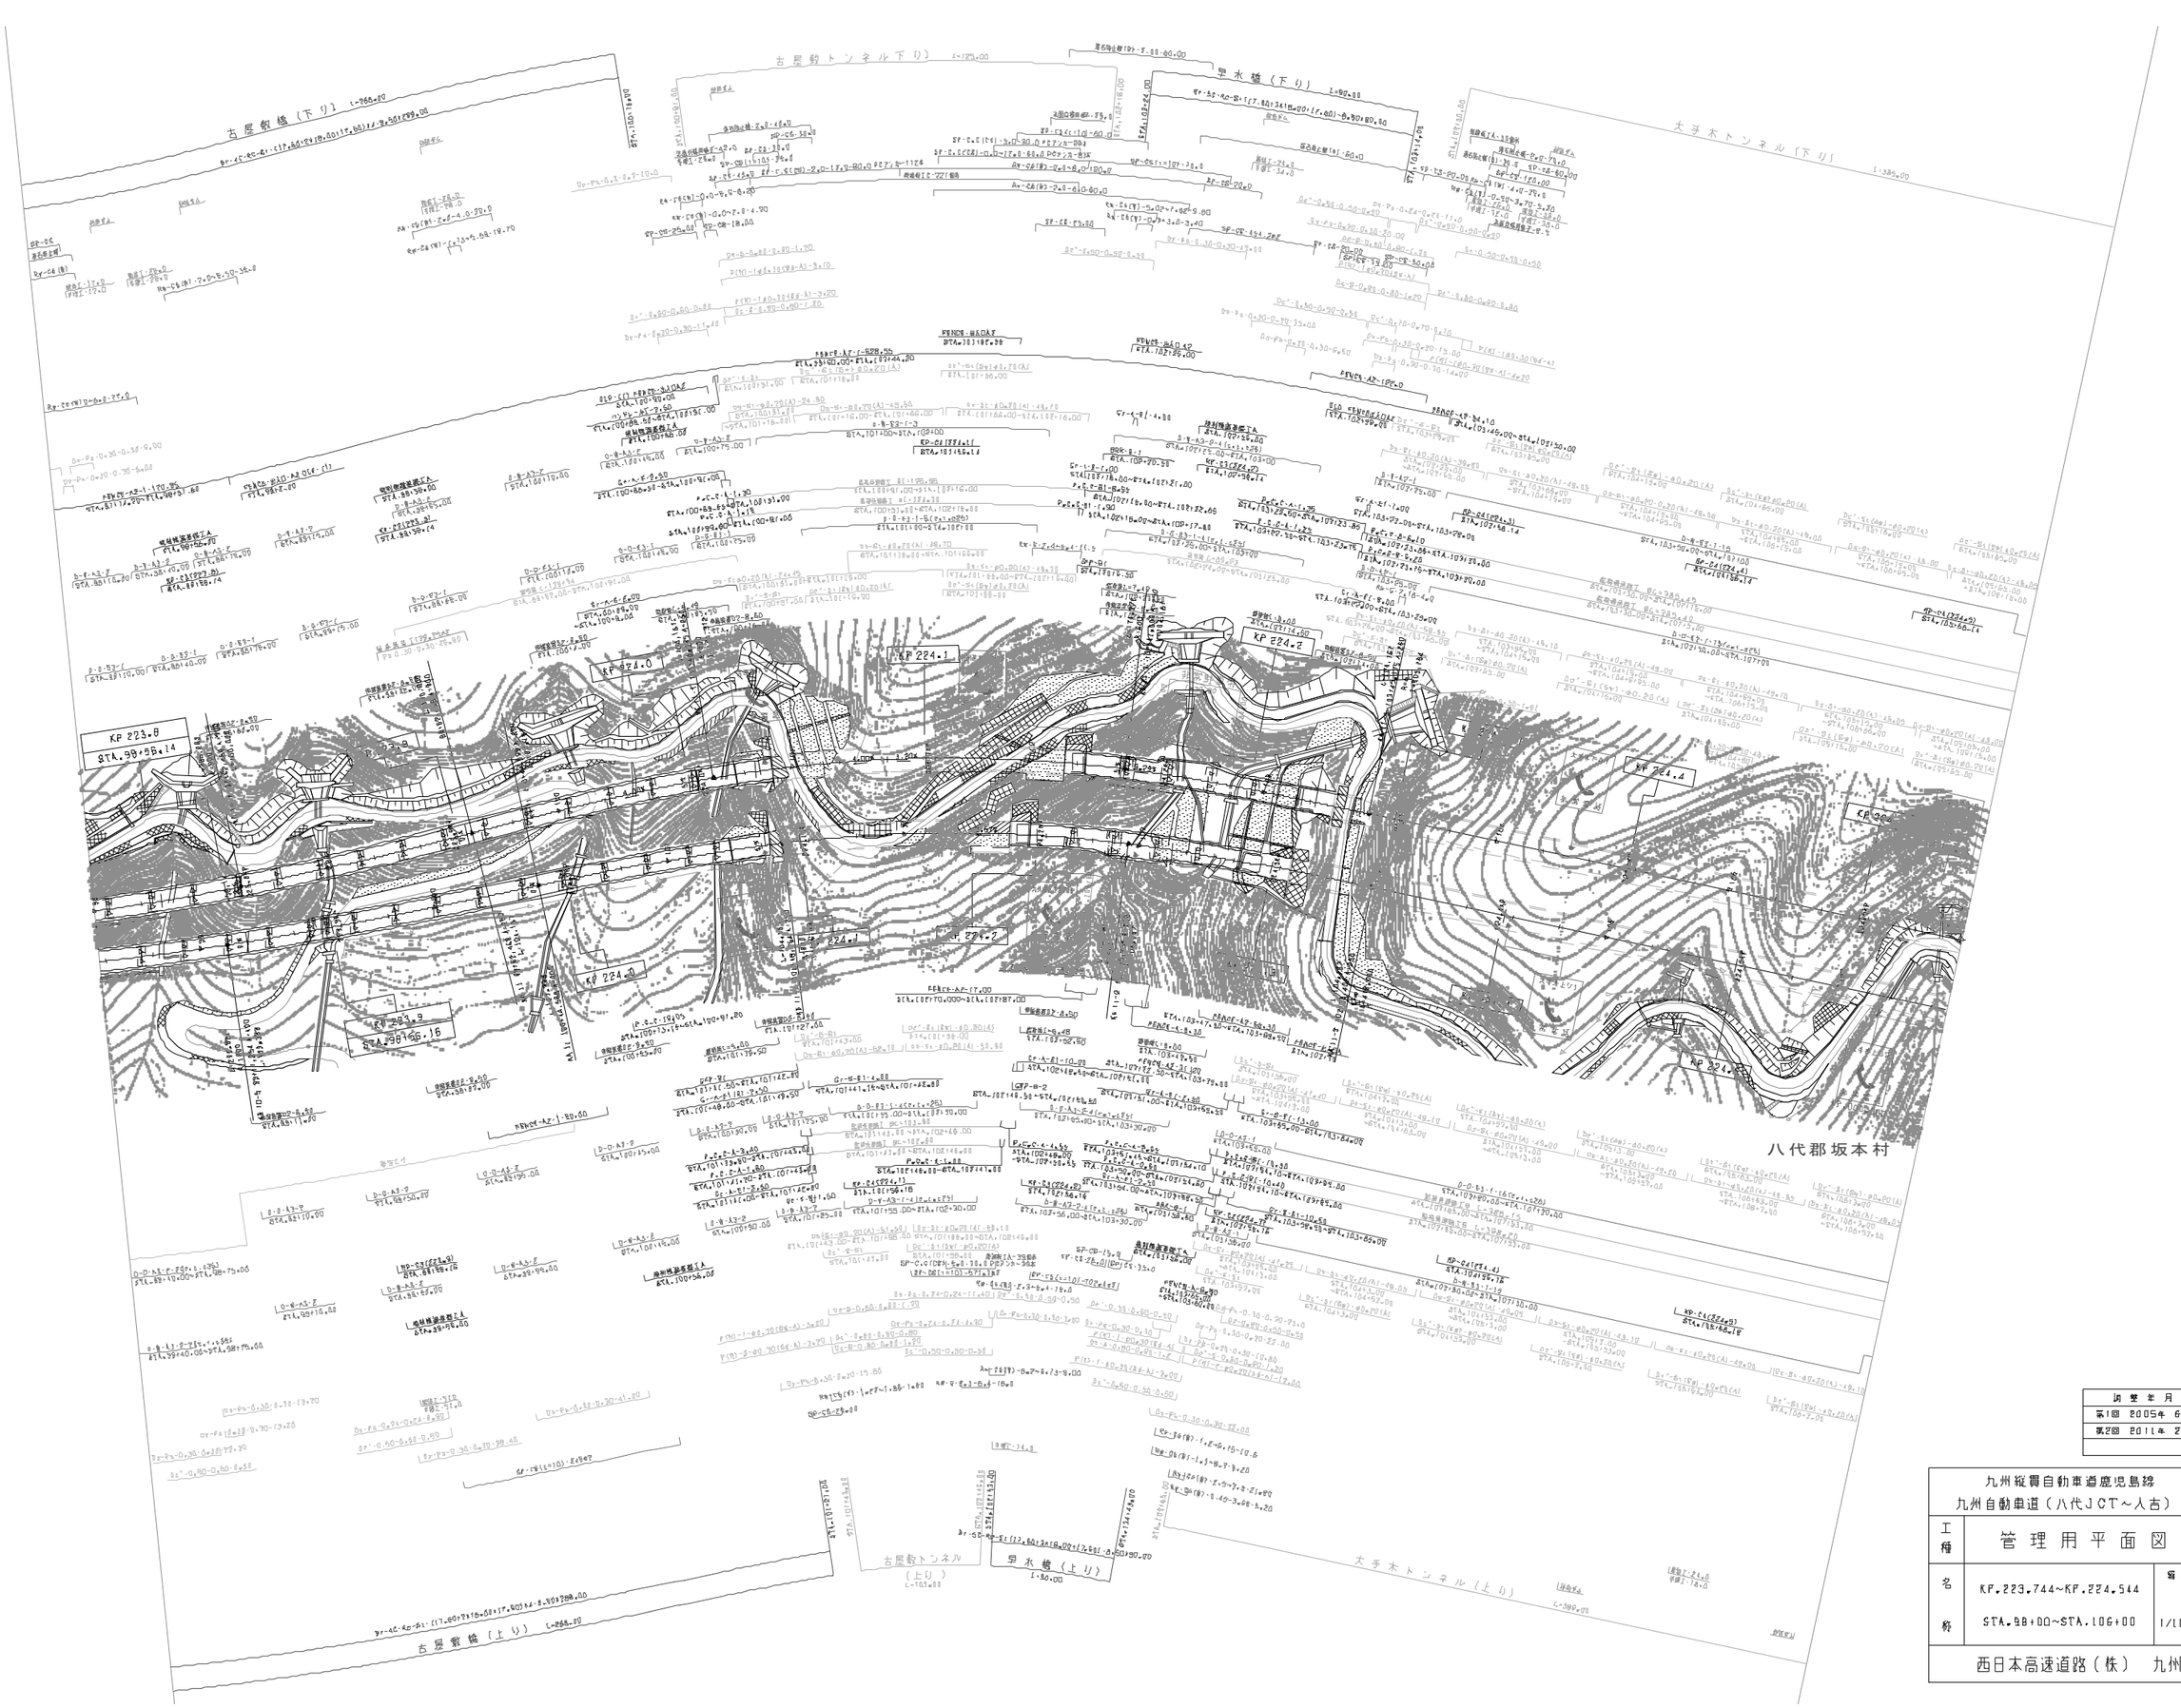

調整年月	摘要
第1回 2005年 6月	
第2回 2011年 2月	

九州縦貫自動車道鹿児島線 九州自動車道（八代JCT～人吉）			——
工種	管理用平面図		——
名称	KP.223.744～KP.224.544 STA.98+00～STA.106+00	縮尺 1/1000	13 49
西日本高速道路（株） 九州支社			

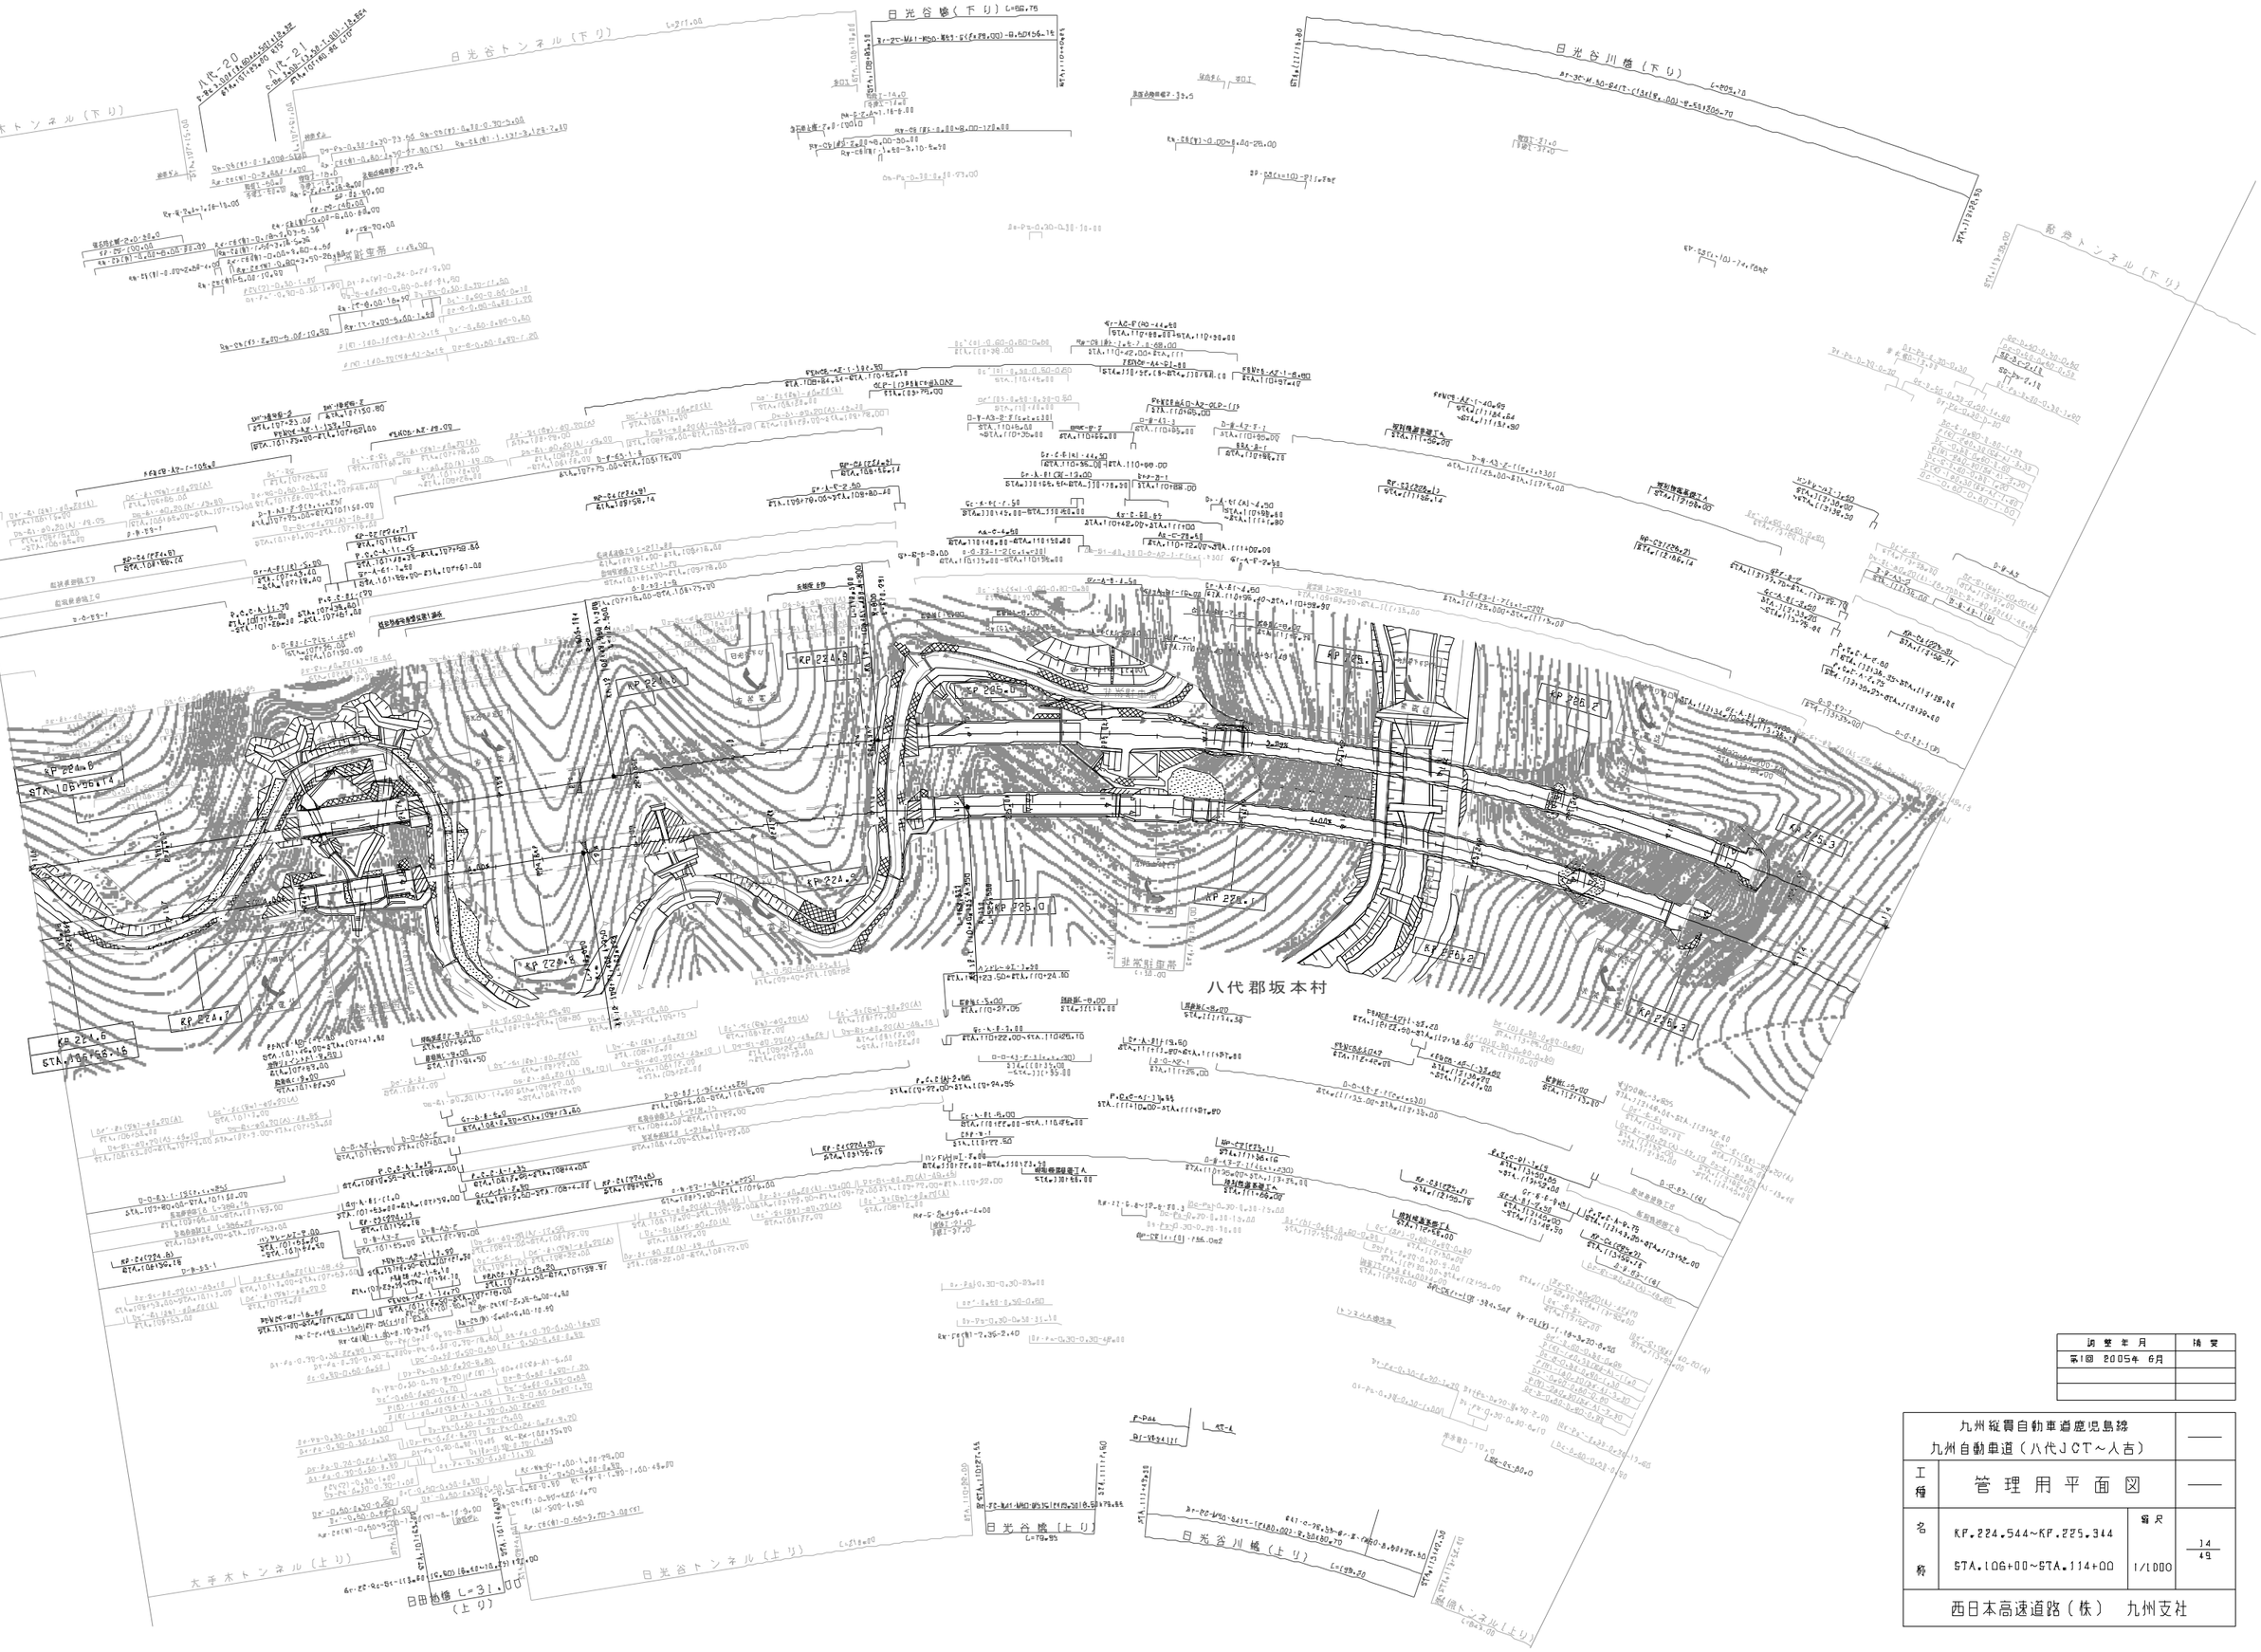

調整年月	摘要
第1回 2005年 6月	

九州縦貫自動車道鹿児島線 九州自動車道（八代JCT～人吉）			——
工種	管理用平面図		——
名称	KP.224.544～KP.225.344 STA.106+00～STA.114+00	縮尺 1/1000	14 49
西日本高速道路（株）　九州支社			

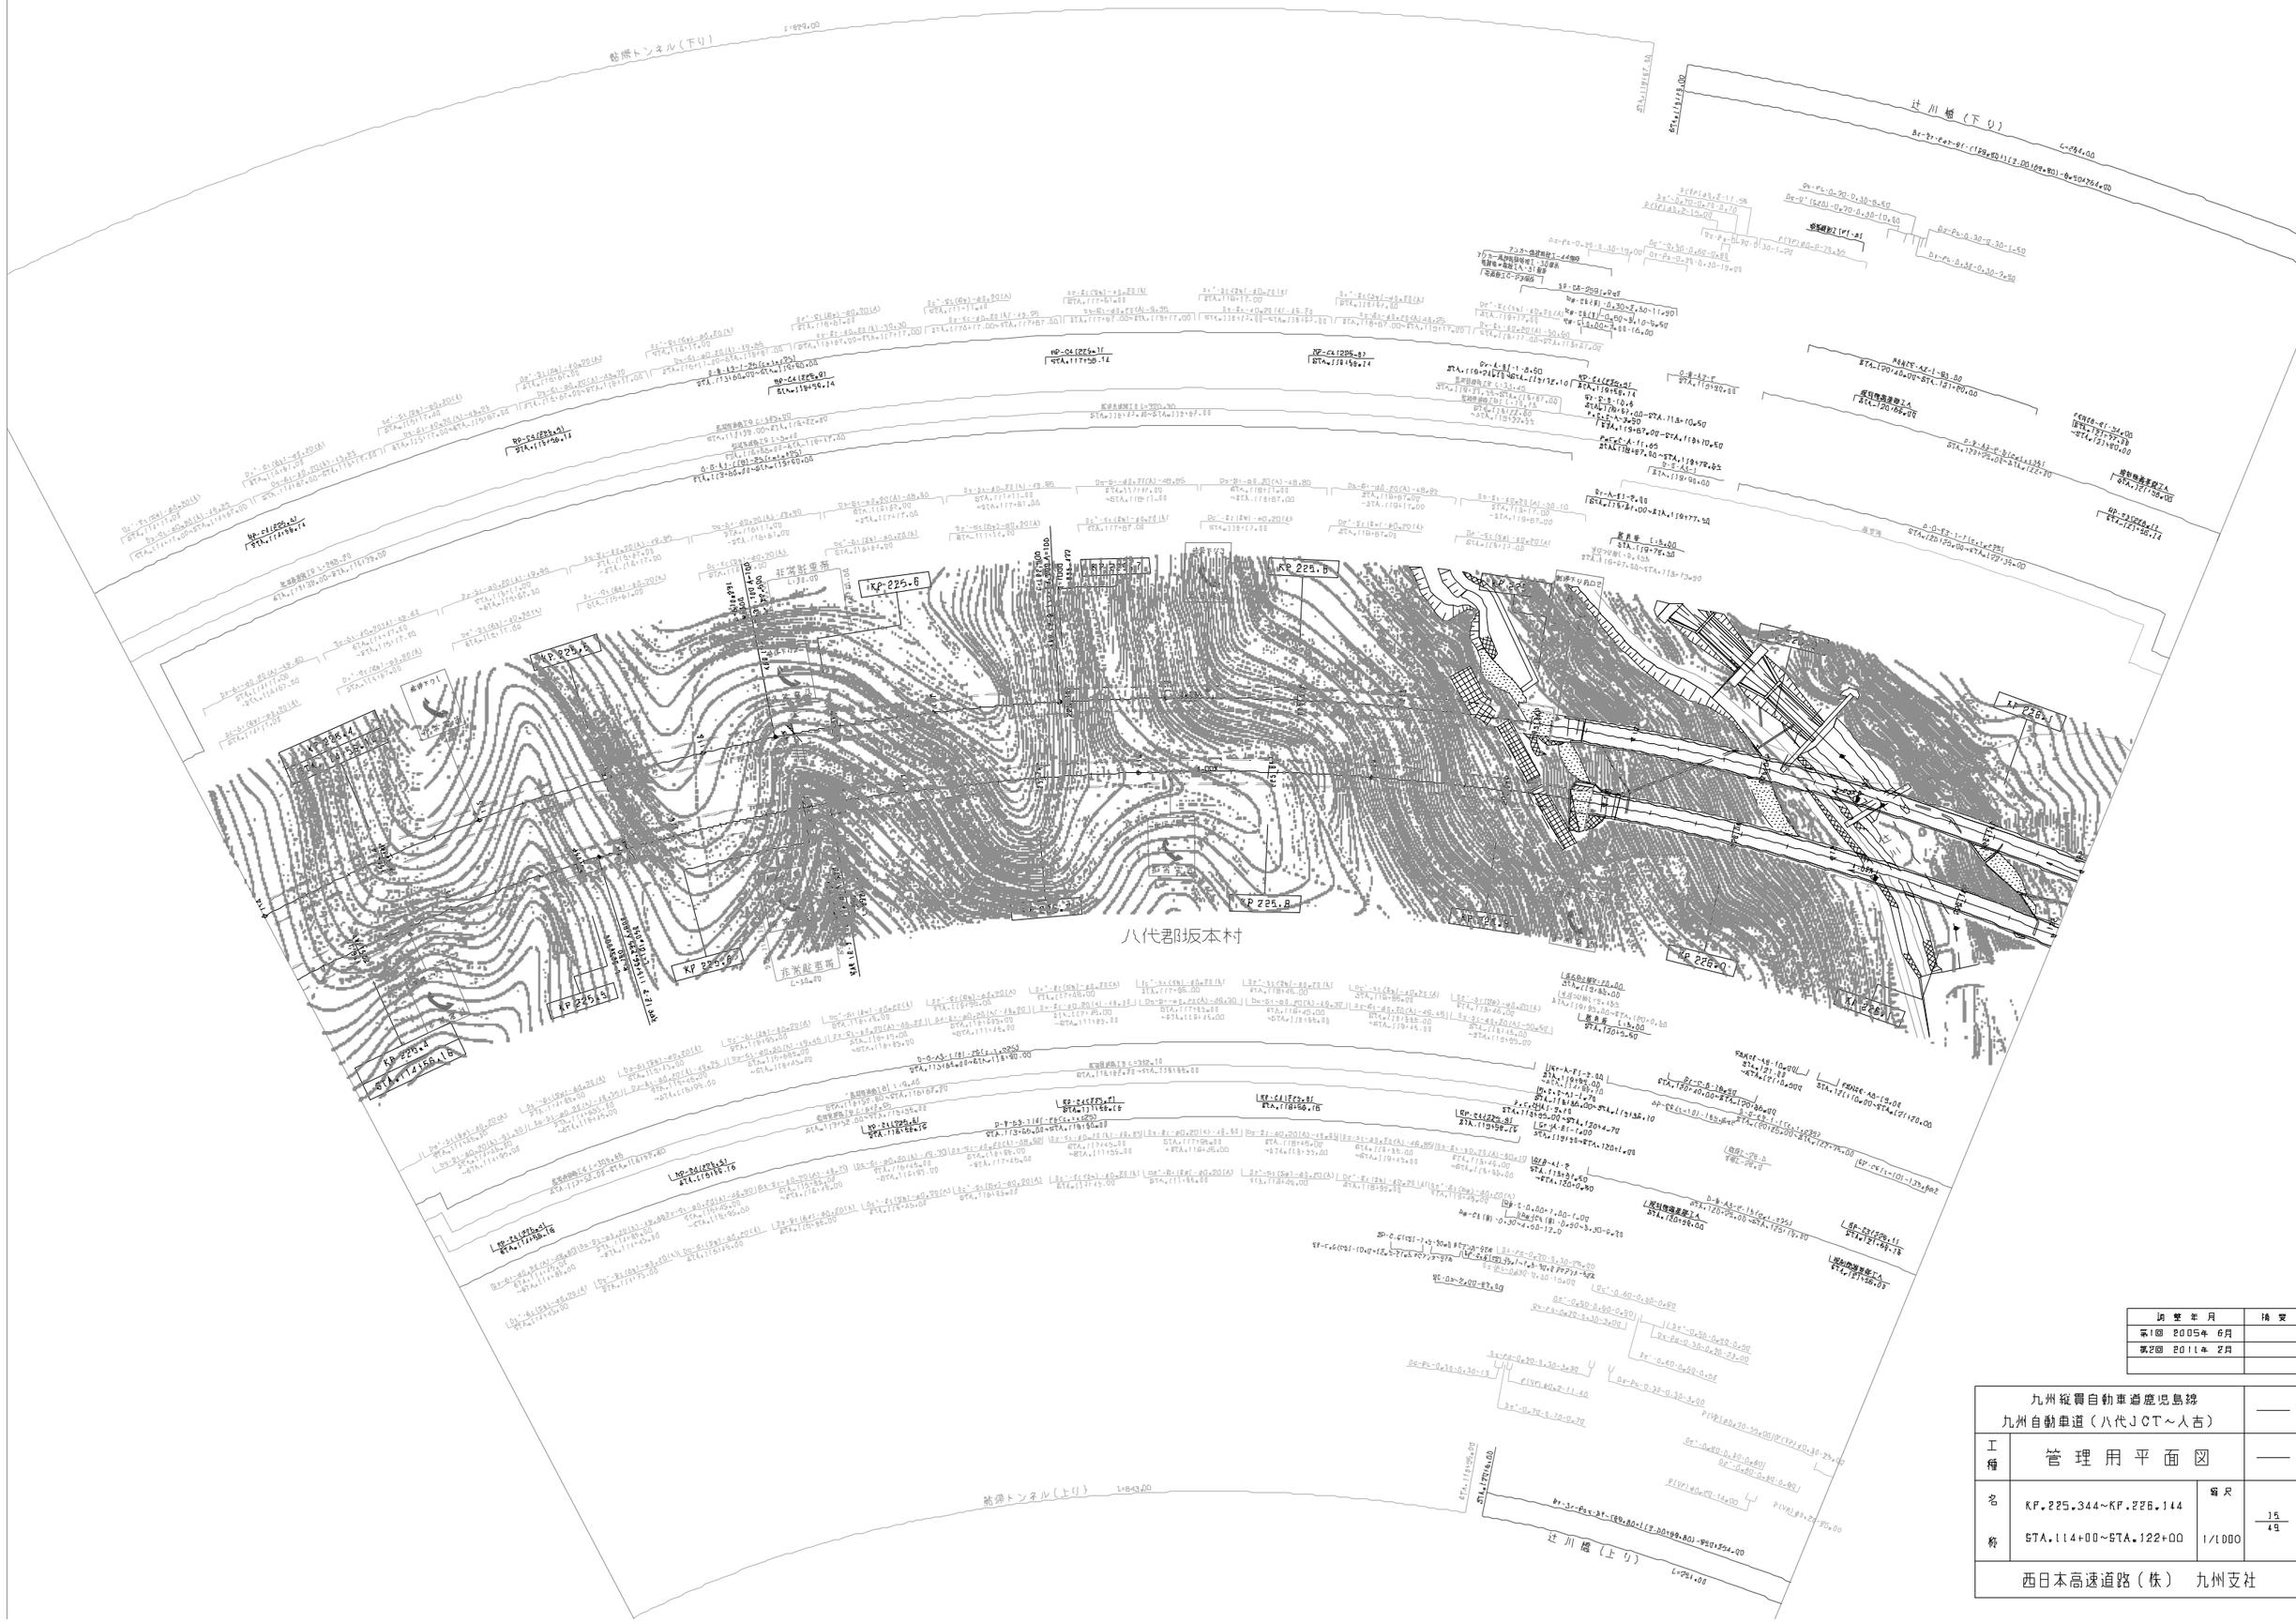

調整年月	摘要
第1回 2005年 6月	
第2回 2011年 2月	

九州縦貫自動車道鹿児島線 九州自動車道（八代JCT～人吉）			——
工種	管理用平面図		——
名称	KP.225.344～KP.226.144 STA.114+00～STA.122+00	縮尺 1/1000	15 49
西日本高速道路（株） 九州支社			

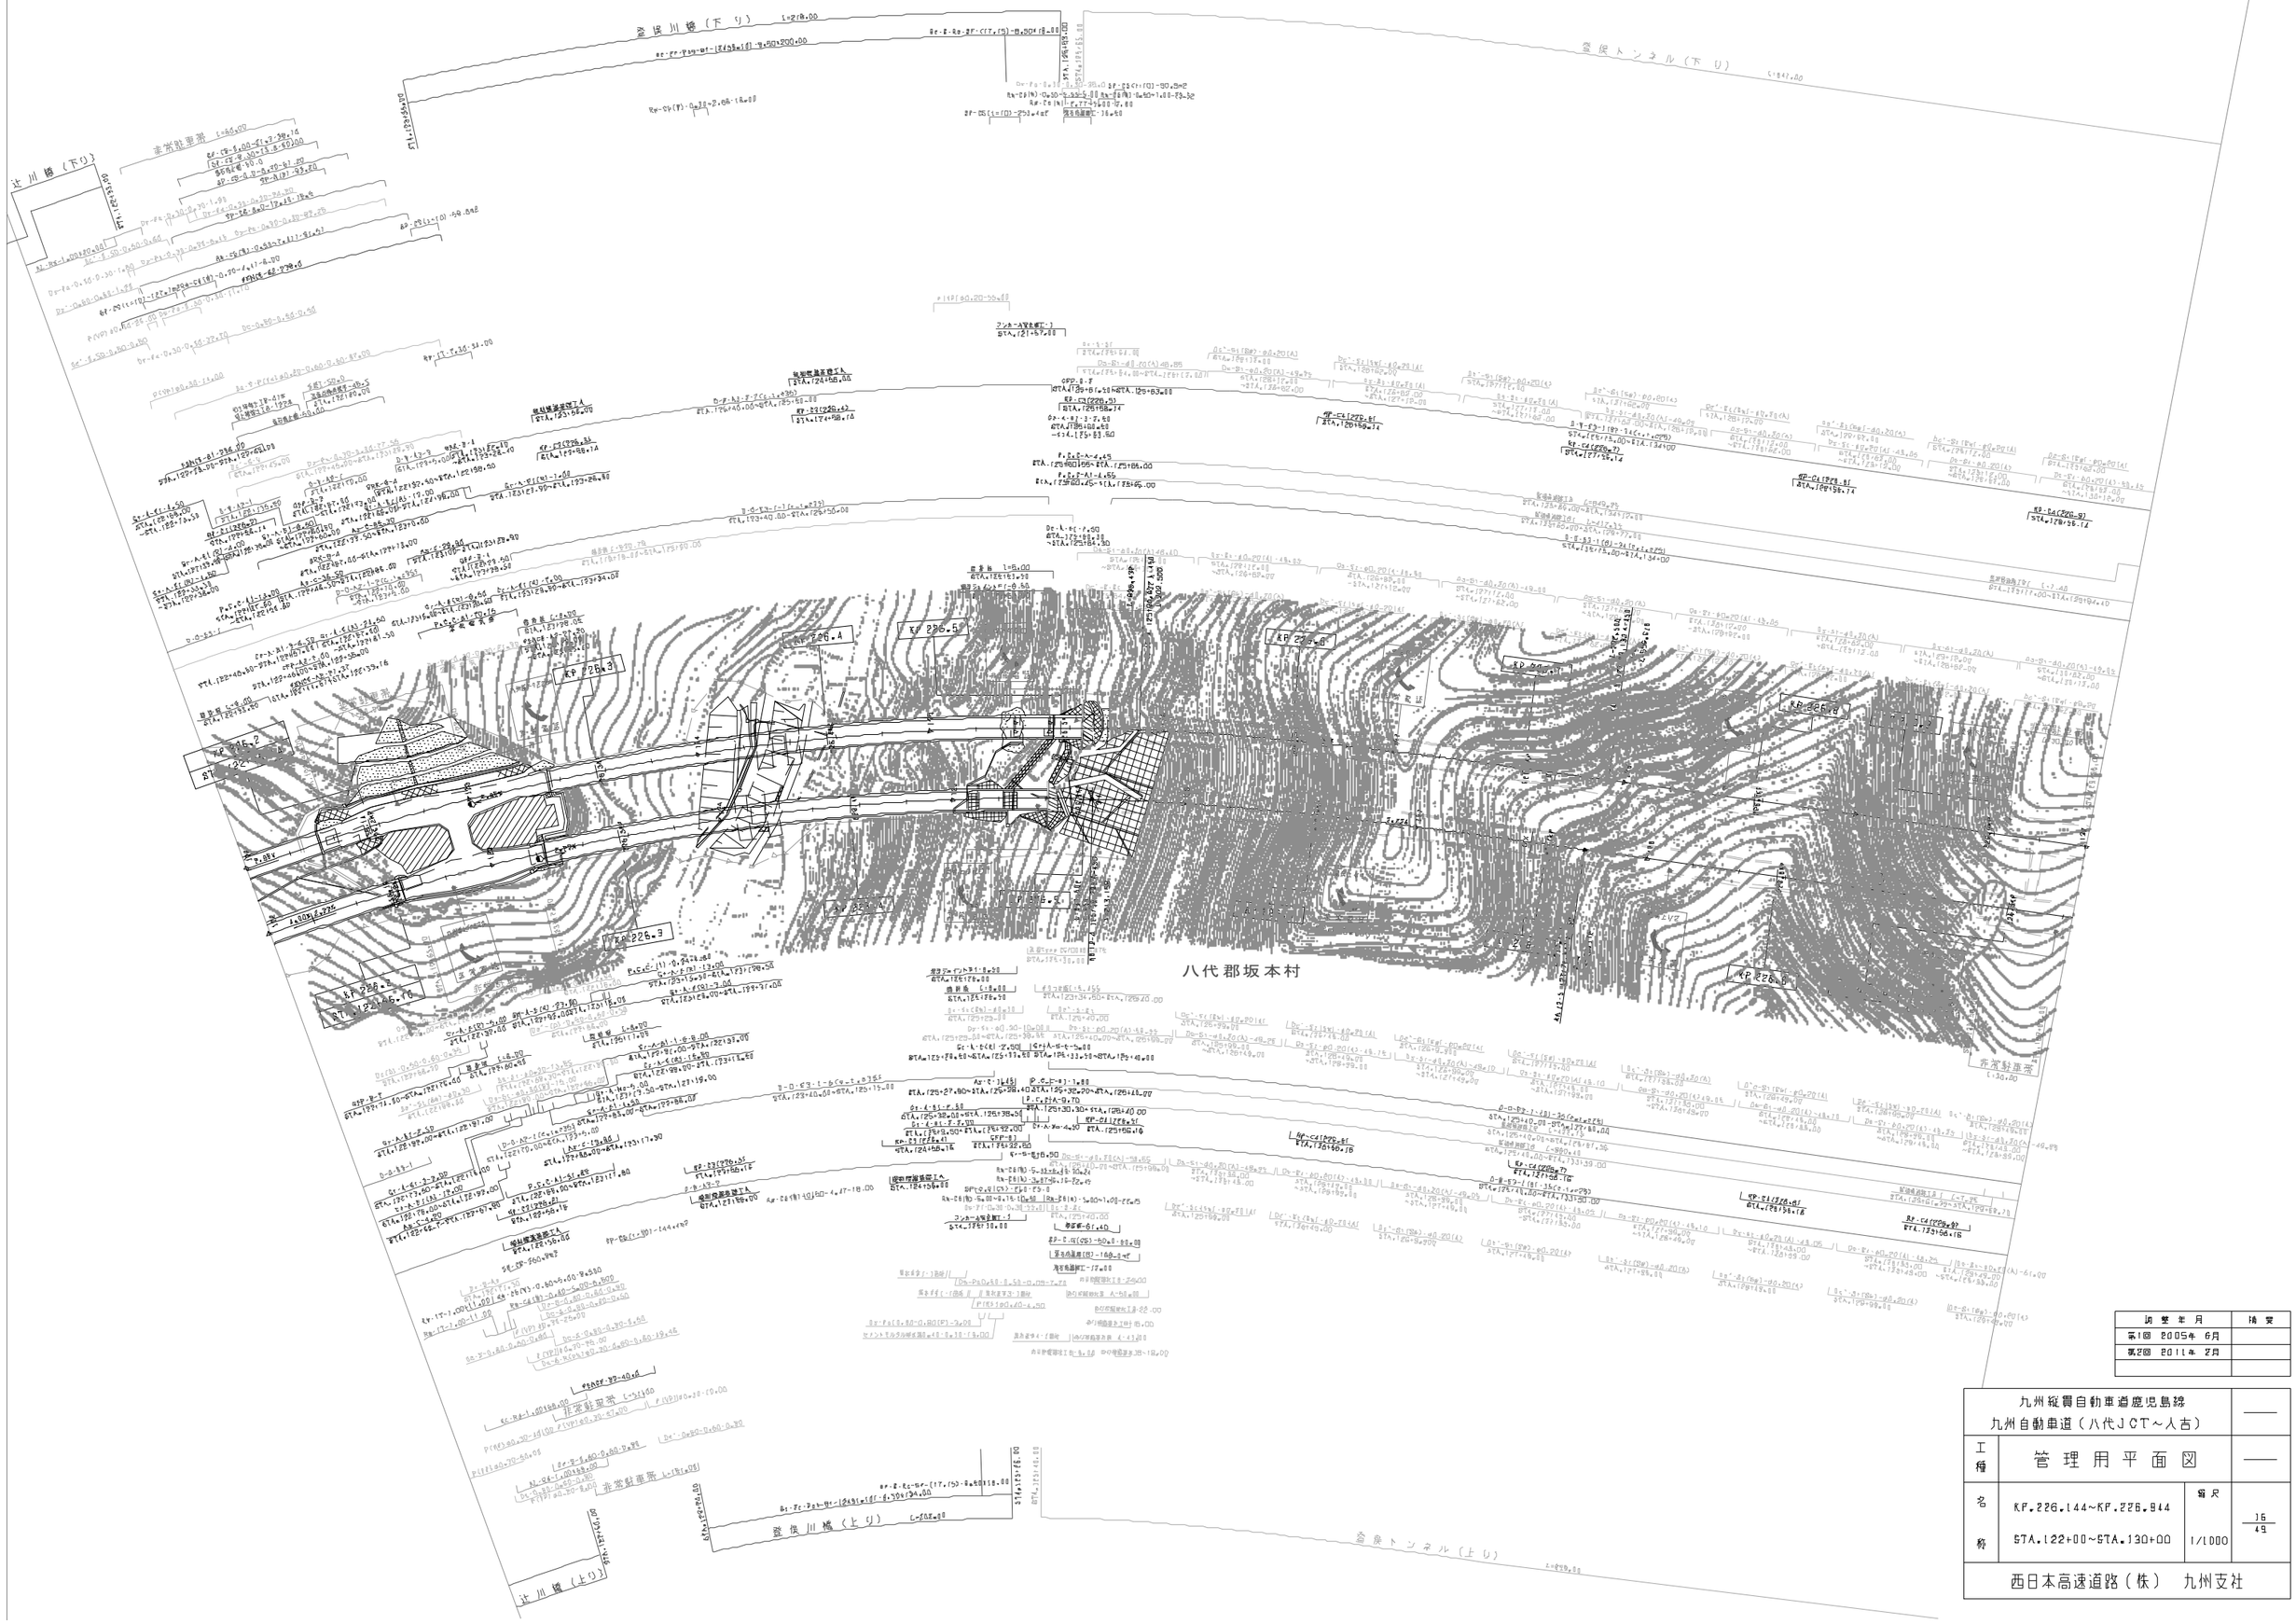

調整年月	摘要
第1回 2005年 6月	
第2回 2011年 2月	

九州縦貫自動車道鹿児島線 九州自動車道（八代ＪＣＴ～人吉）			——
工種	管理用平面図		——
名称	KP.226.144～KP.226.944 STA.122+00～STA.130+00	縮尺 1/1000	16 49
西日本高速道路（株）　九州支社			

九州縦貫自動車道鹿児島線
九州自動車道（八代ＪＣＴ～人吉）

工種：管理用平面図

名称：KP.226.944～KP.227.744
STA.130+00～STA.138+00

縮尺：1/1000

17
49

西日本高速道路（株）　九州支社

適用年月	摘要
第1回　2005年 6月	
第2回　2011年 2月	

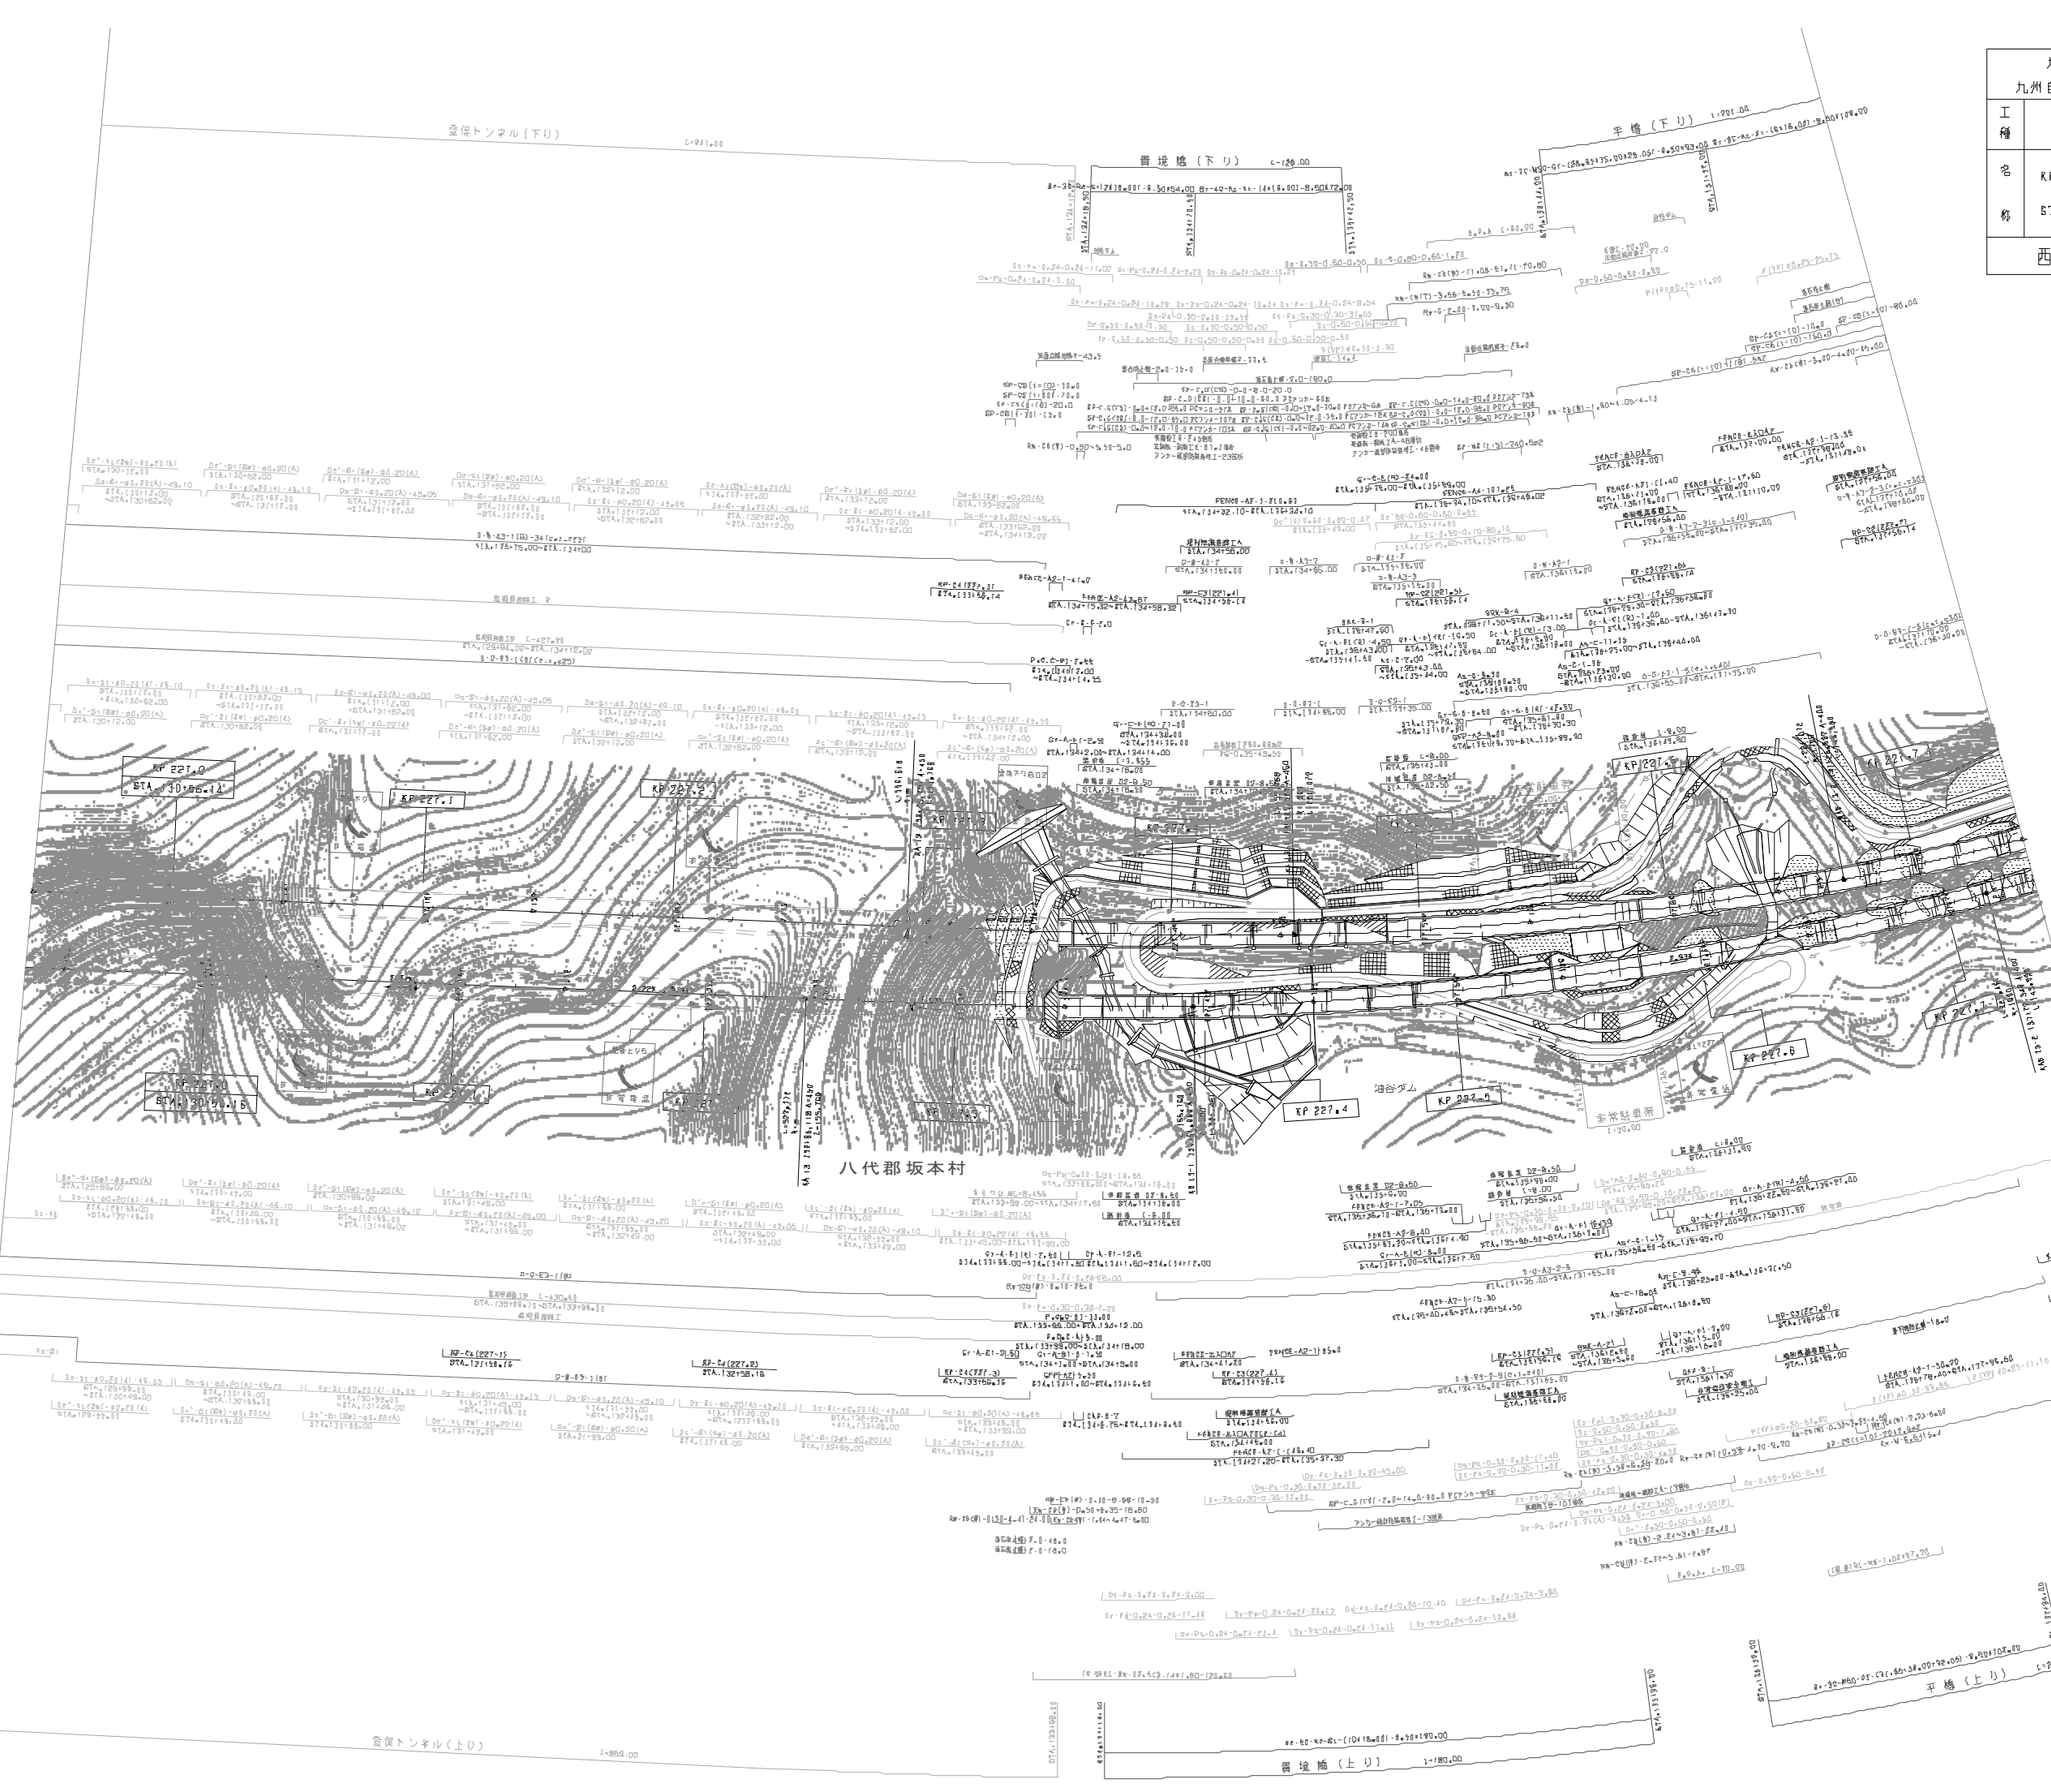

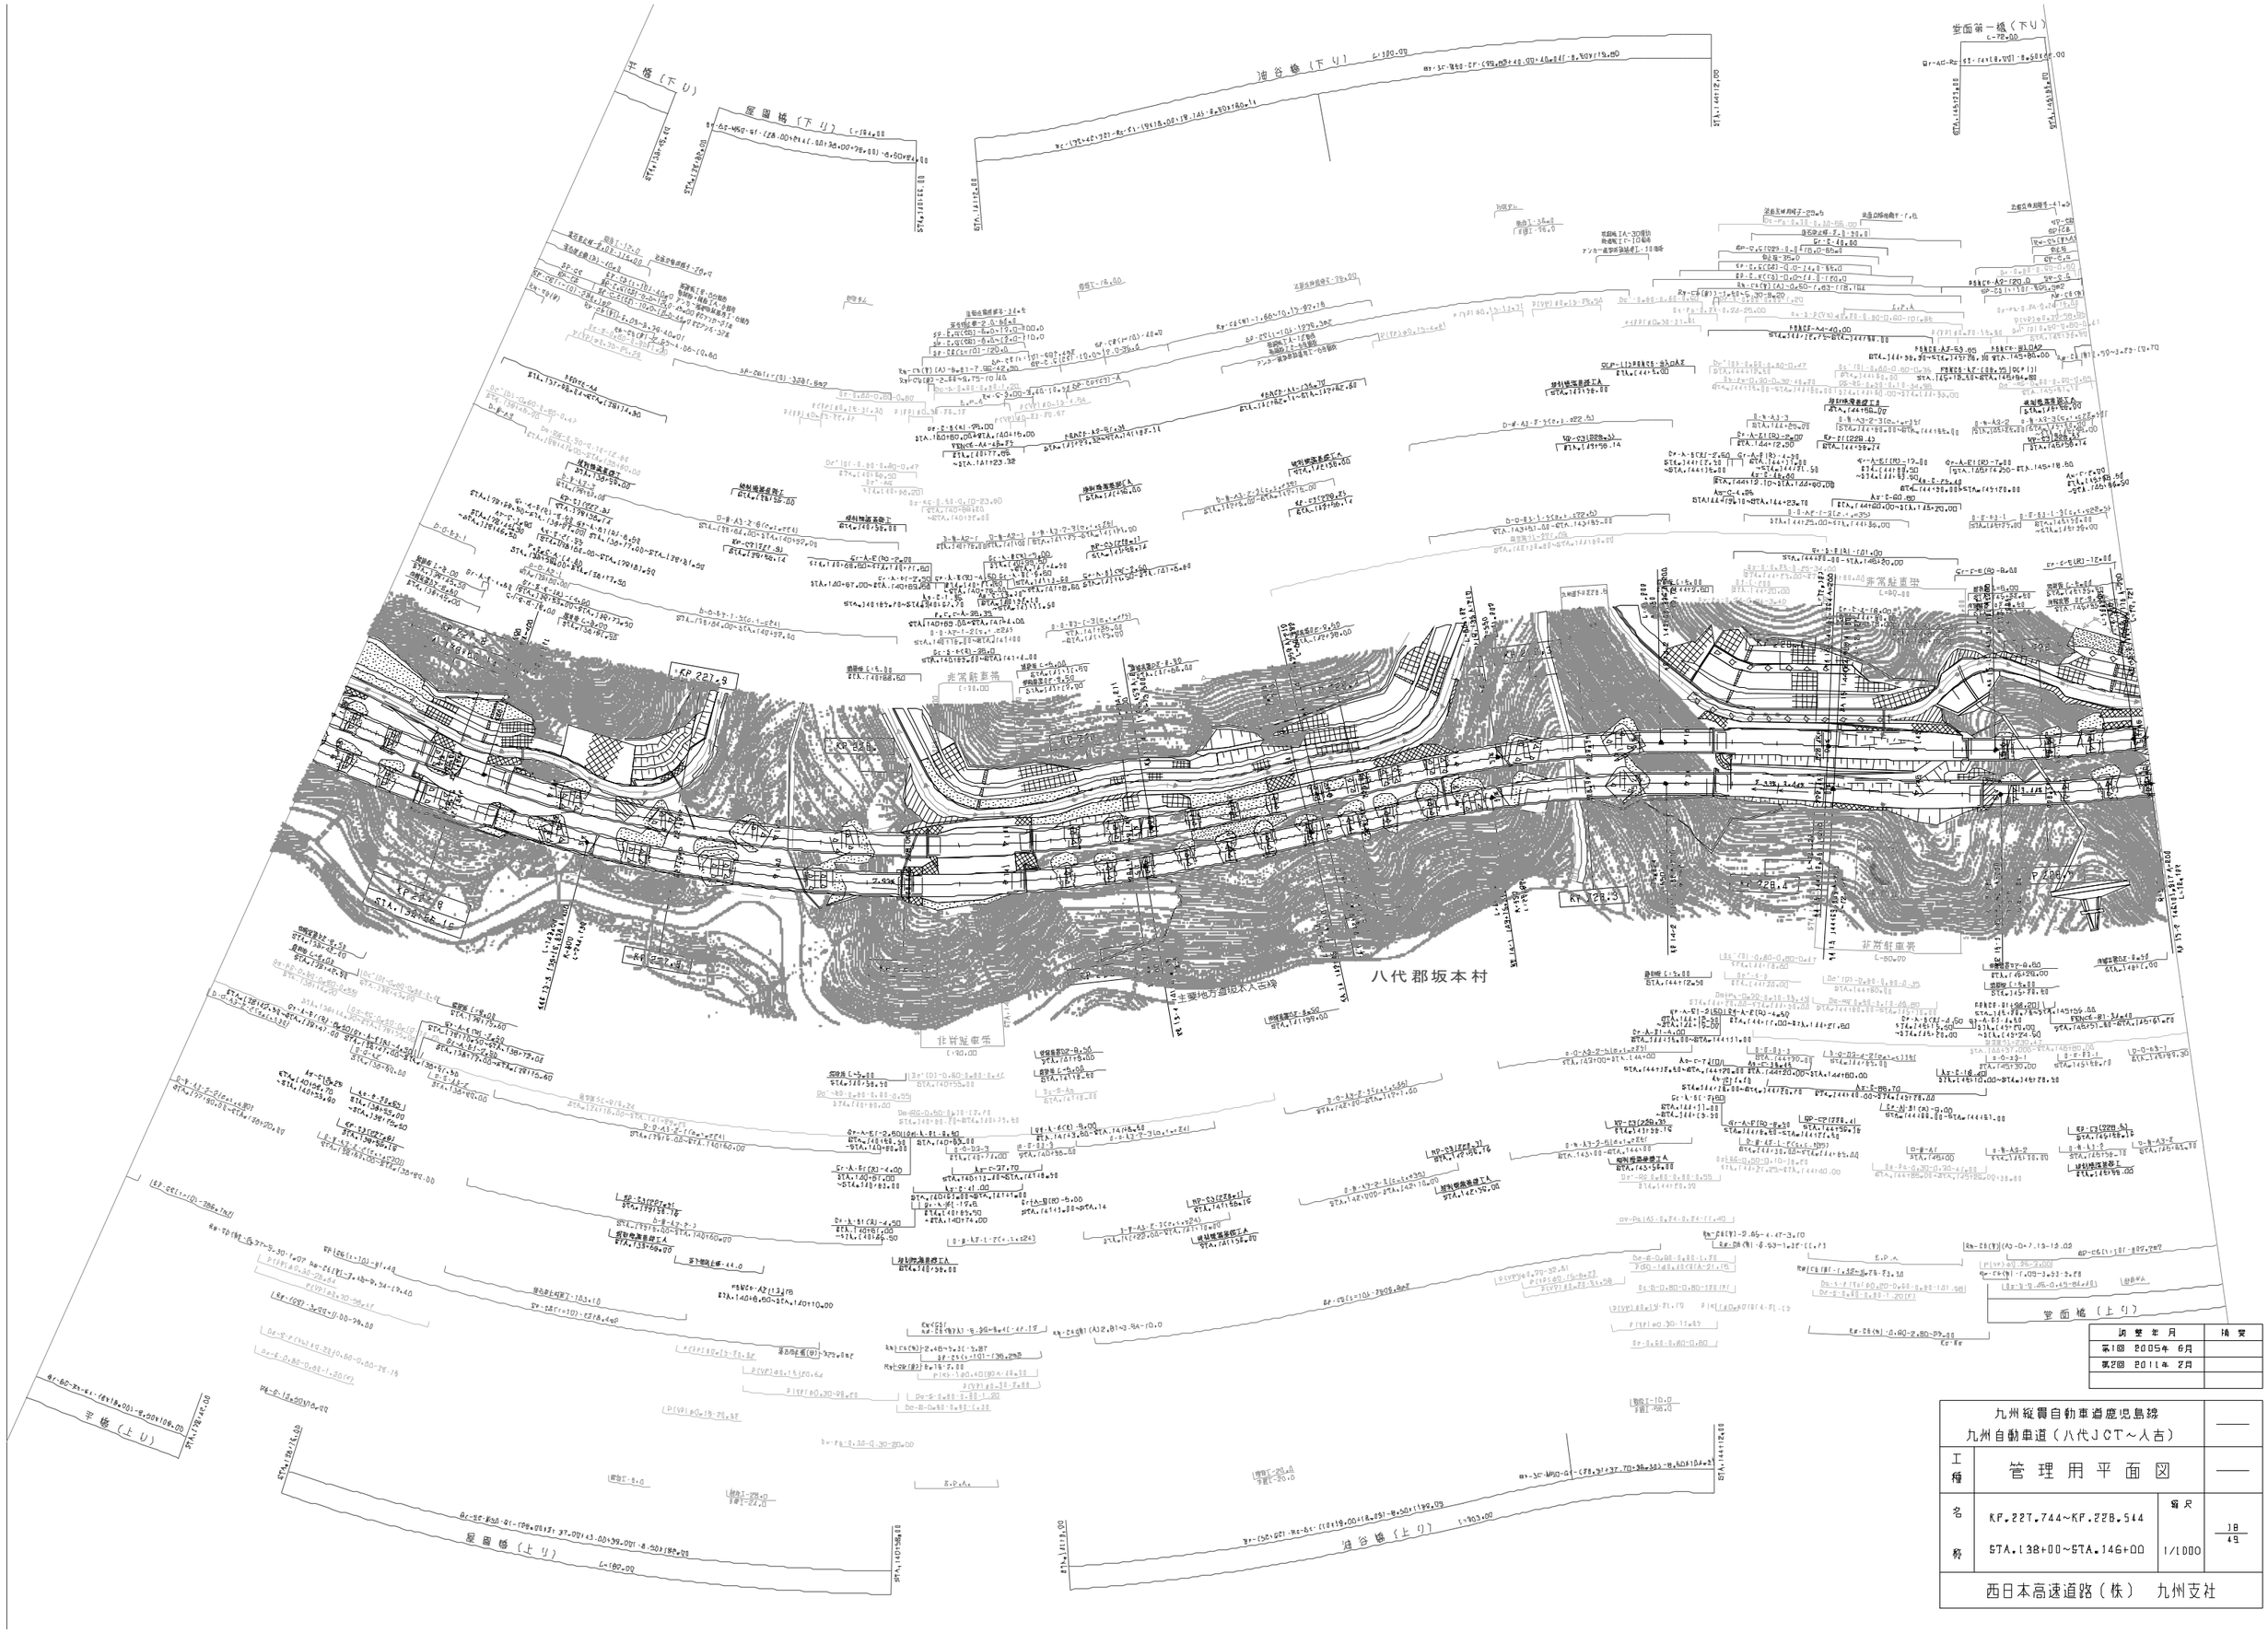

訂整年月	摘要
第1回 2005年 6月	
第2回 2011年 2月	

九州縦貫自動車道鹿児島線 九州自動車道（八代JCT～人吉）			——
工種	管理用平面図		——
名称	KP.227.744～KP.228.544 STA.138+00～STA.146+00	縮尺 1/1000	18 49
西日本高速道路（株） 九州支社			

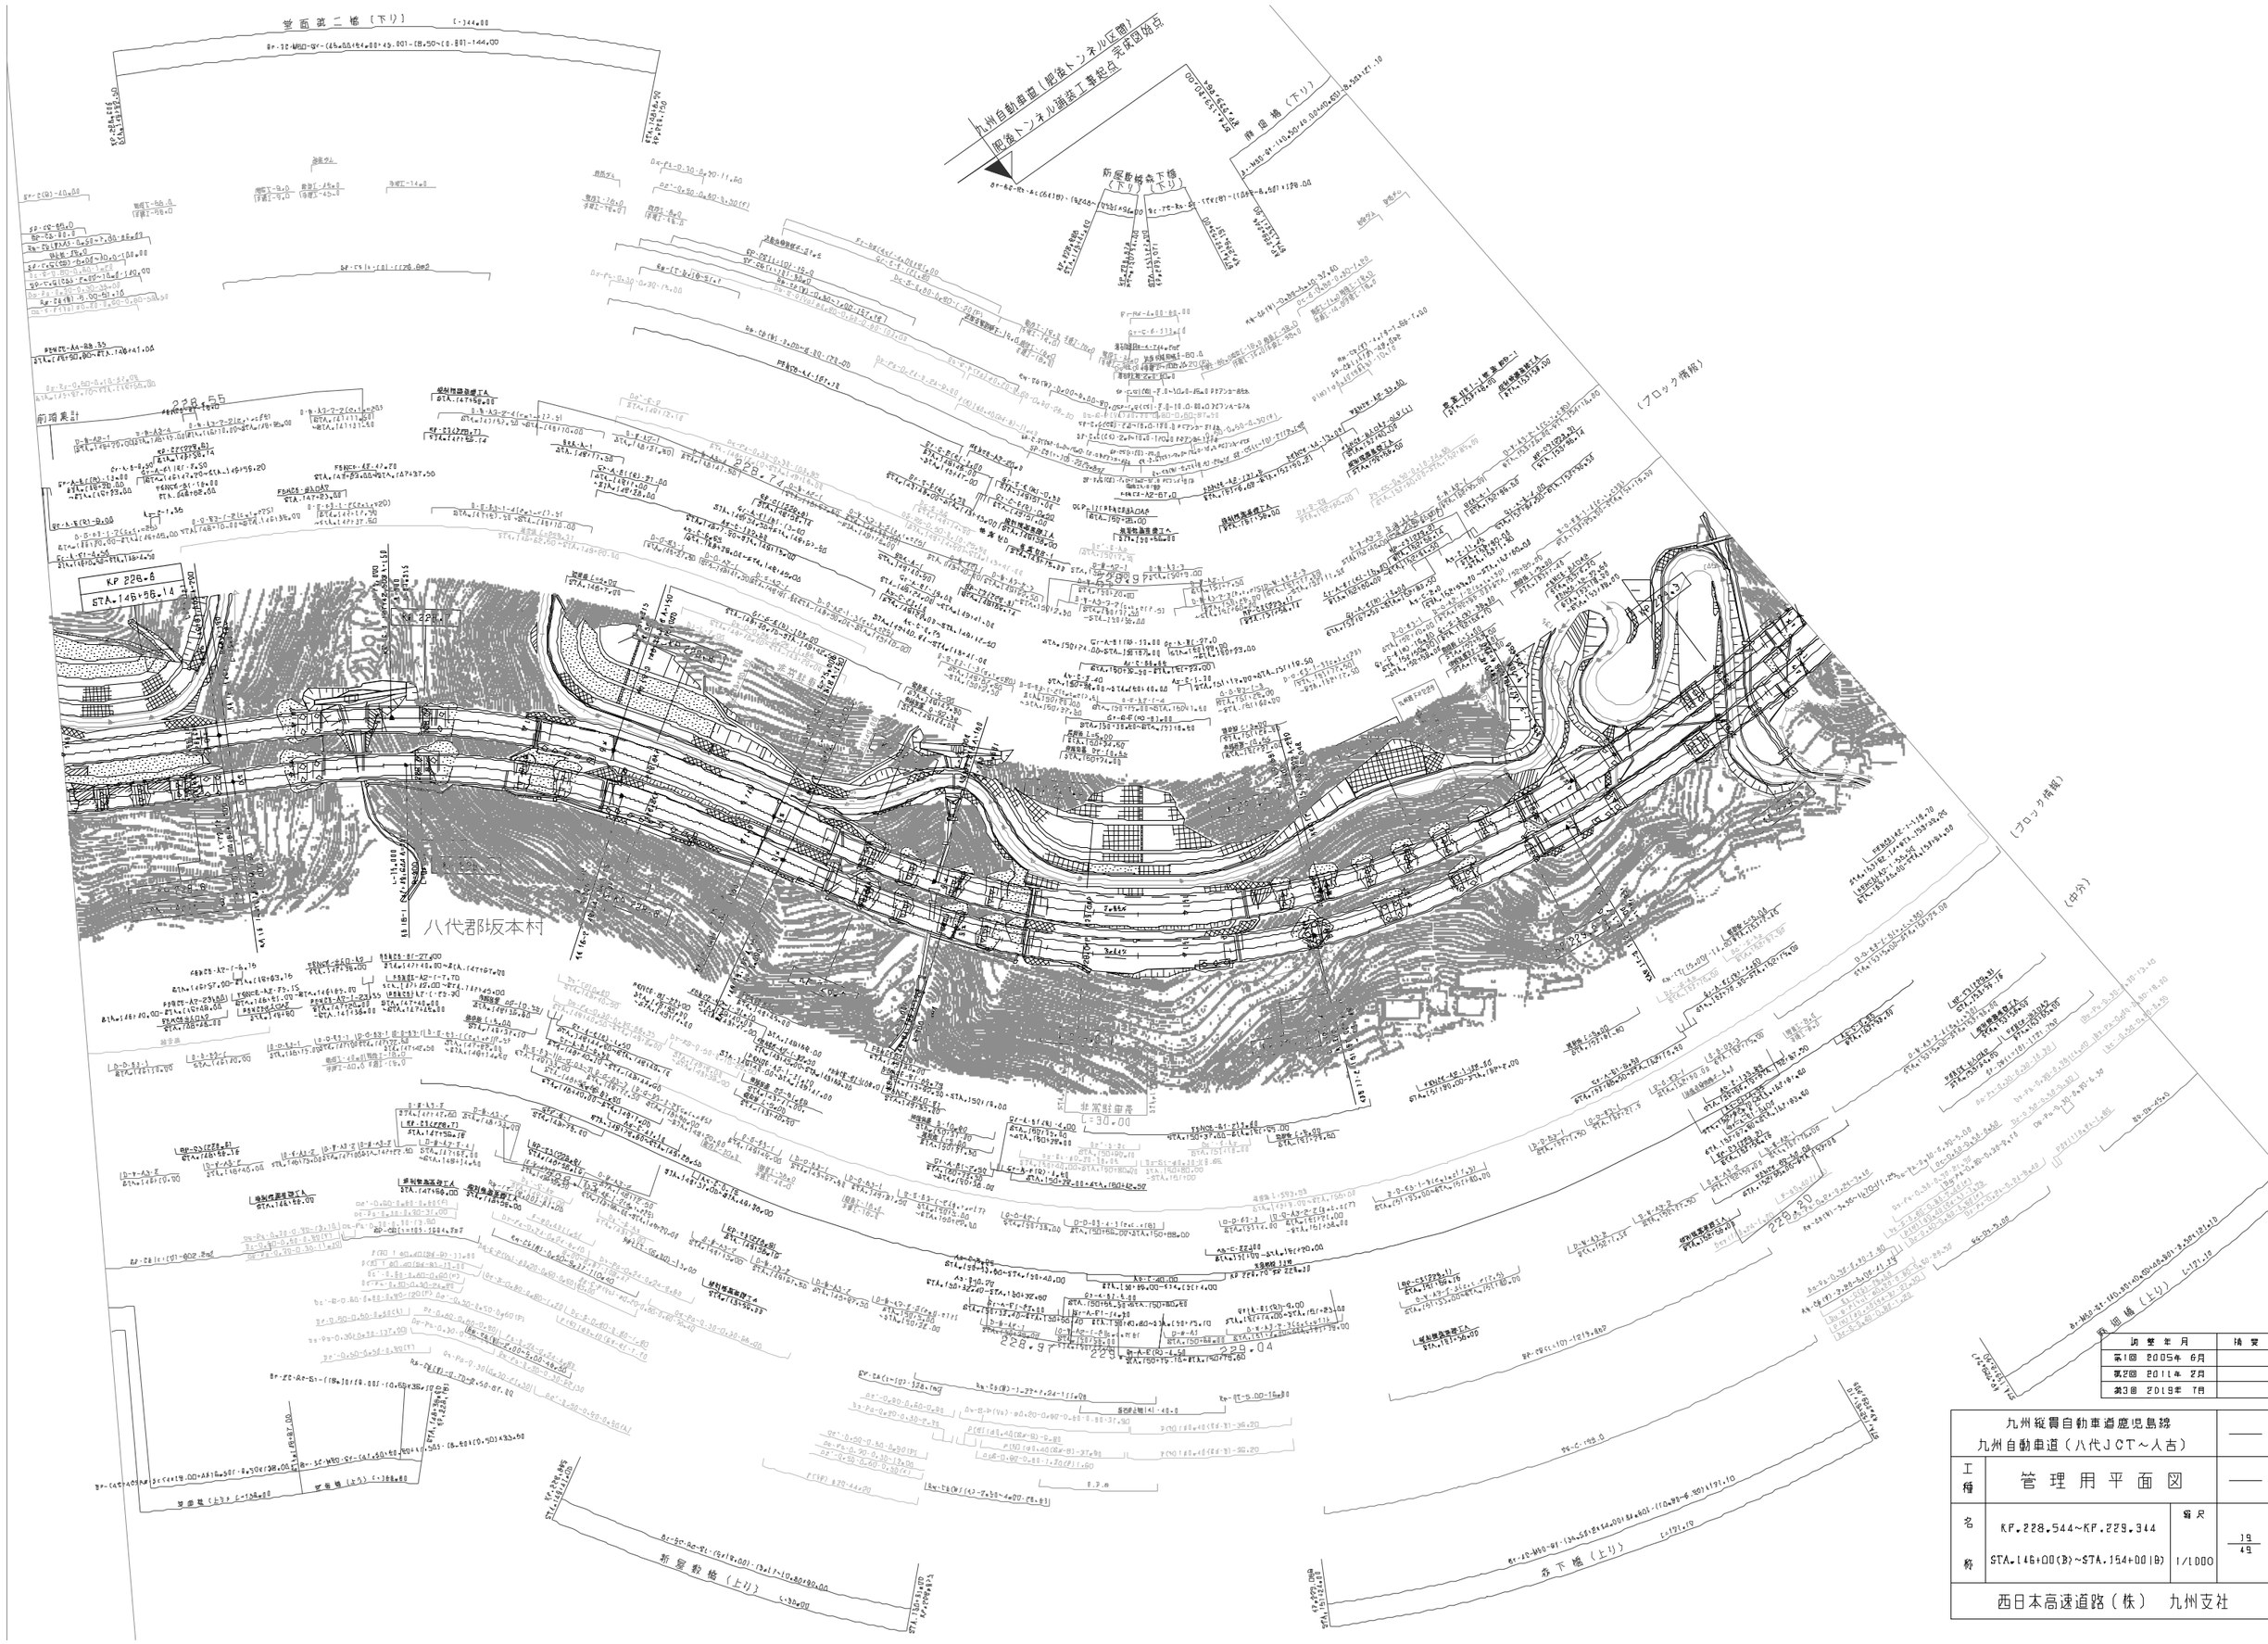

訂整年月	摘要
第1回 2005年 6月	
第2回 2011年 2月	
第3回 2019年 7月	

九州縦貫自動車道鹿児島線 九州自動車道（八代JCT～人吉）			——
工種	管理用平面図		——
名称	KP.228.544～KP.229.344 STA.146+00(B)～STA.154+00(B)	縮尺 1/1000	19 49
西日本高速道路（株） 九州支社			

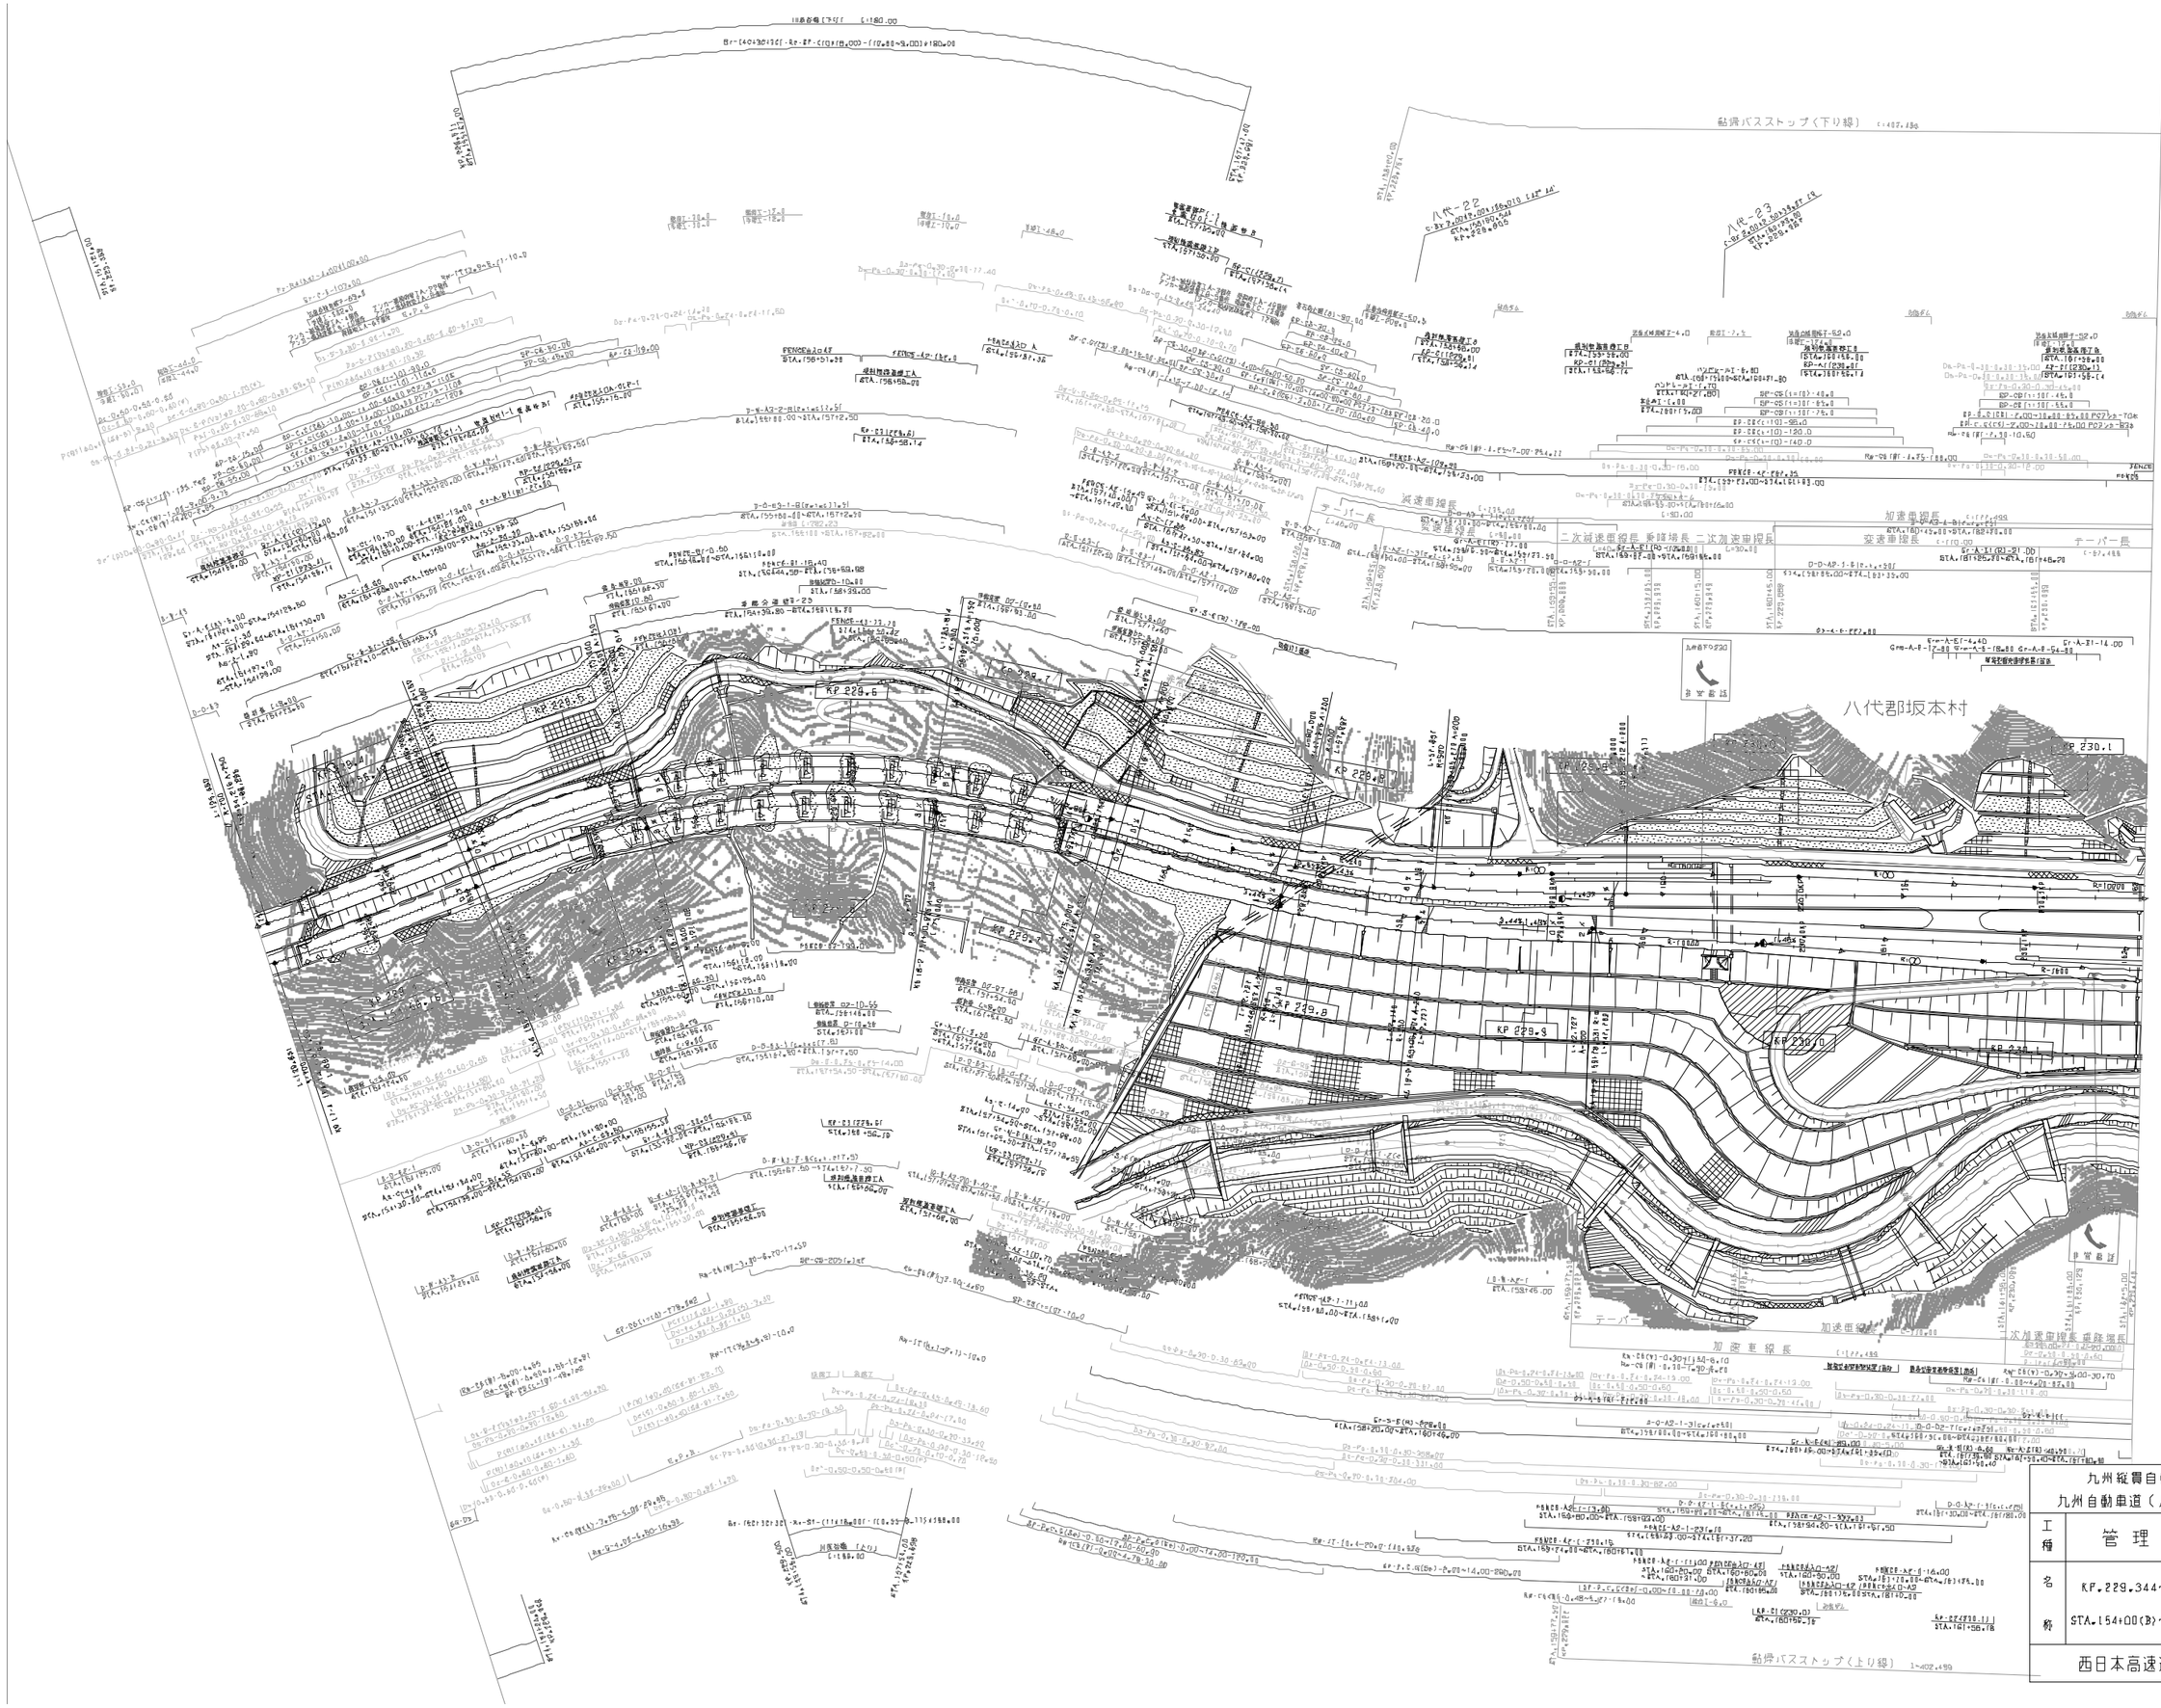

調整年月	摘要
第1回 2005年 6月	
第2回 2011年 2月	

九州縦貫自動車道鹿児島線 九州自動車道（八代JCT～人吉）			——
工種	管理用平面図		——
名称	KP.229.344～KP.230.144 STA.154+00(B)～STA.162+00(B)	縮尺 1/1000	20 49
西日本高速道路（株） 九州支社			

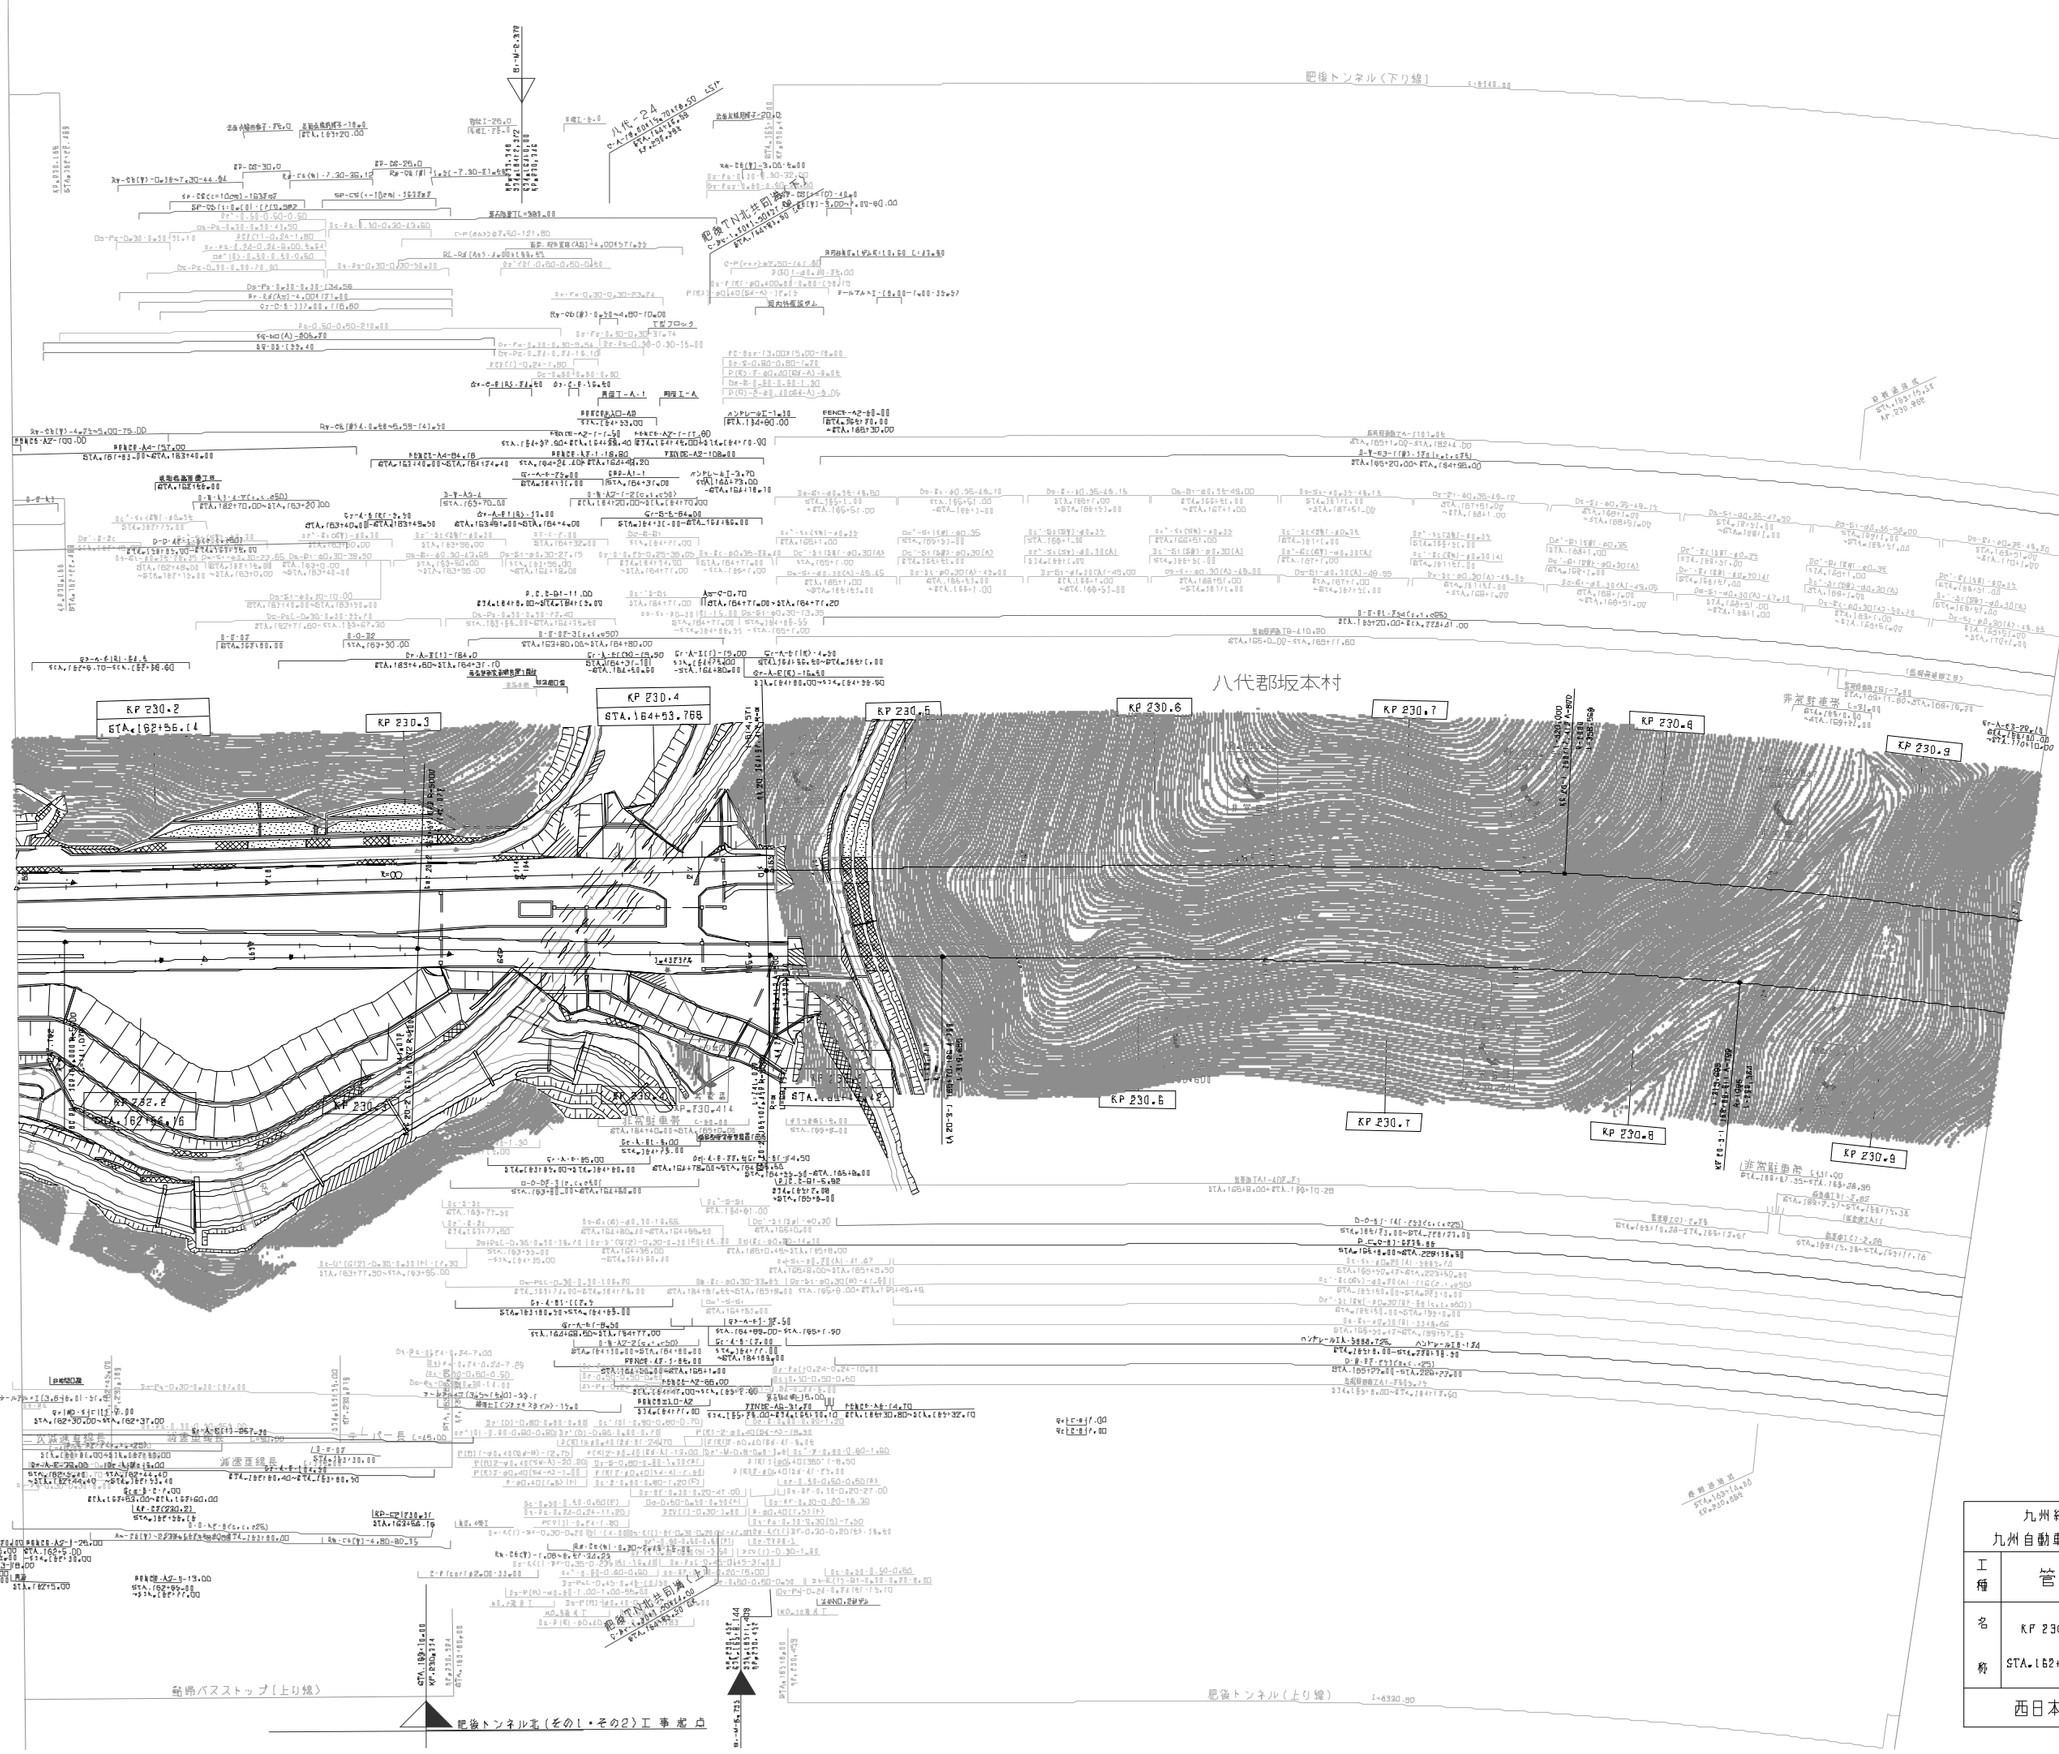

調整年月	摘要
第1回 2005年 6月	

九州縦貫自動車道鹿児島線 九州自動車道（八代JCT～人吉）			——
工種	管理用平面図		——
名称	KP 230.144～KP 230.946 STA.162+00(B)～STA.170+00(B)	縮尺 1/1000	21 49
西日本高速道路（株） 九州支社			

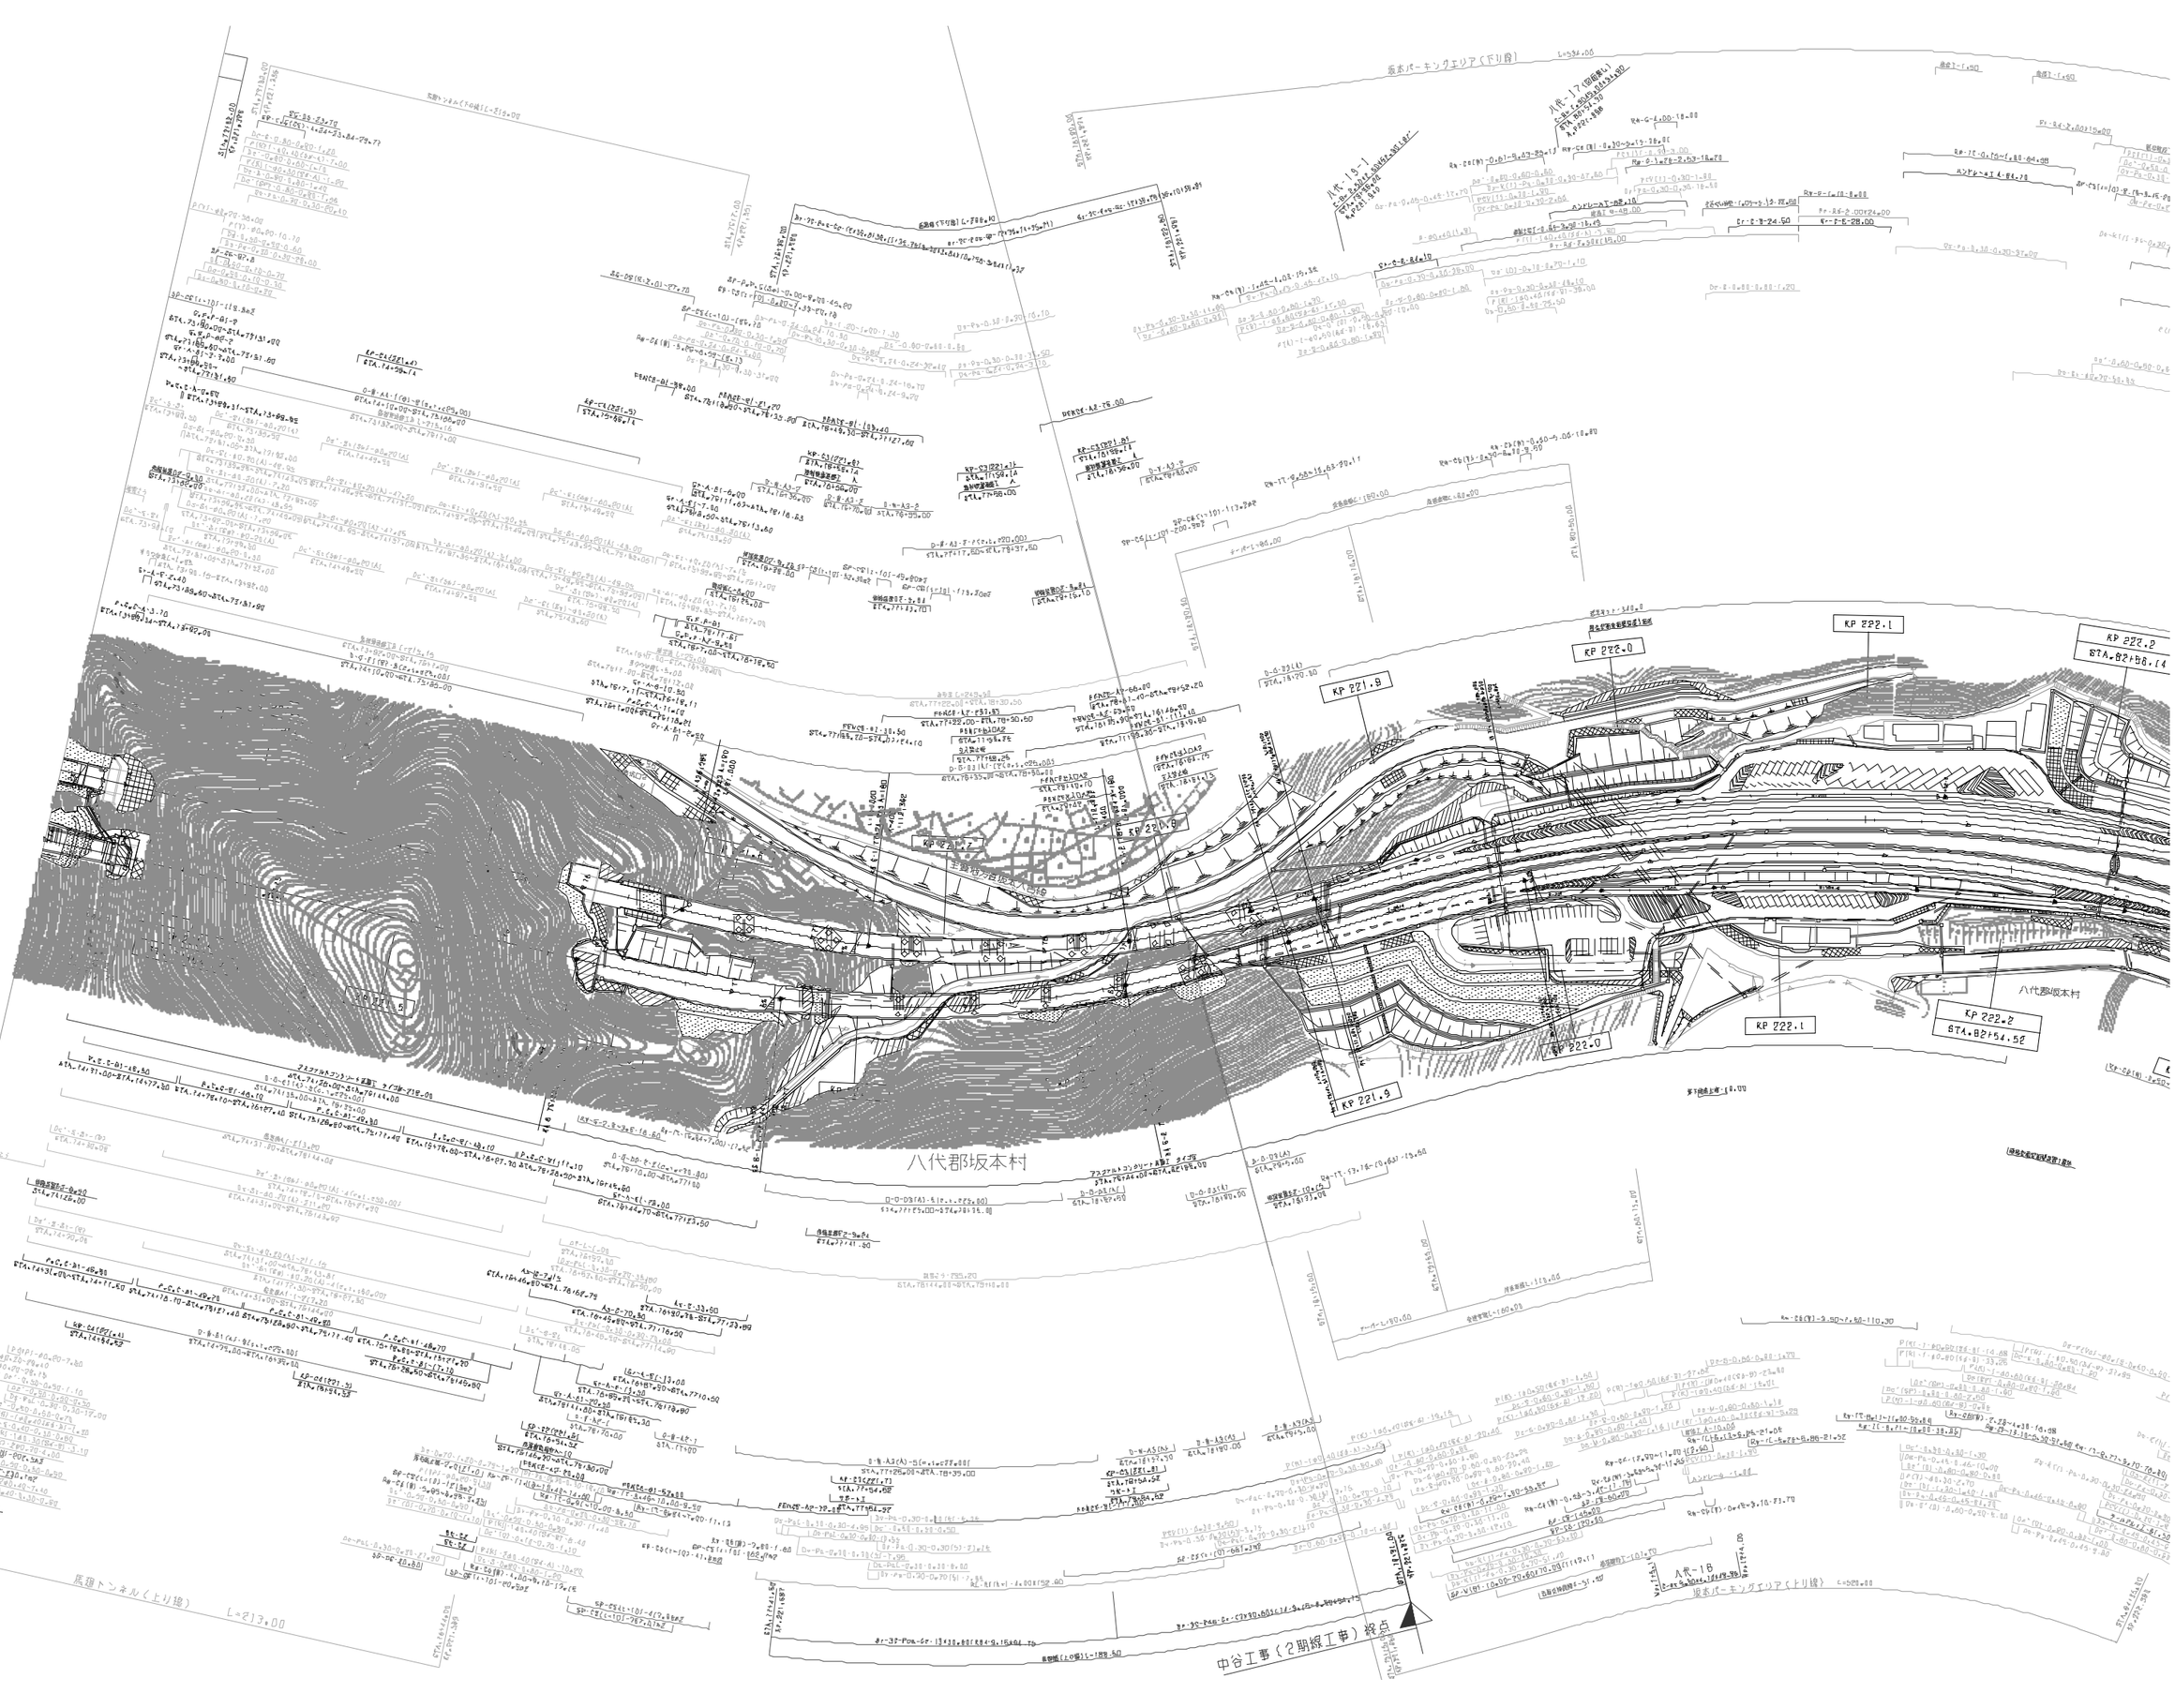
KP 221.9
KP 222.0
KP 222.1
KP 222.2
STA.82+54.52
八代郡坂本村
中谷工事（2期線工事）終点
坂本パーキングエリア（下り線）
坂本パーキングエリア（上り線）
長瀬トンネル（上り線）

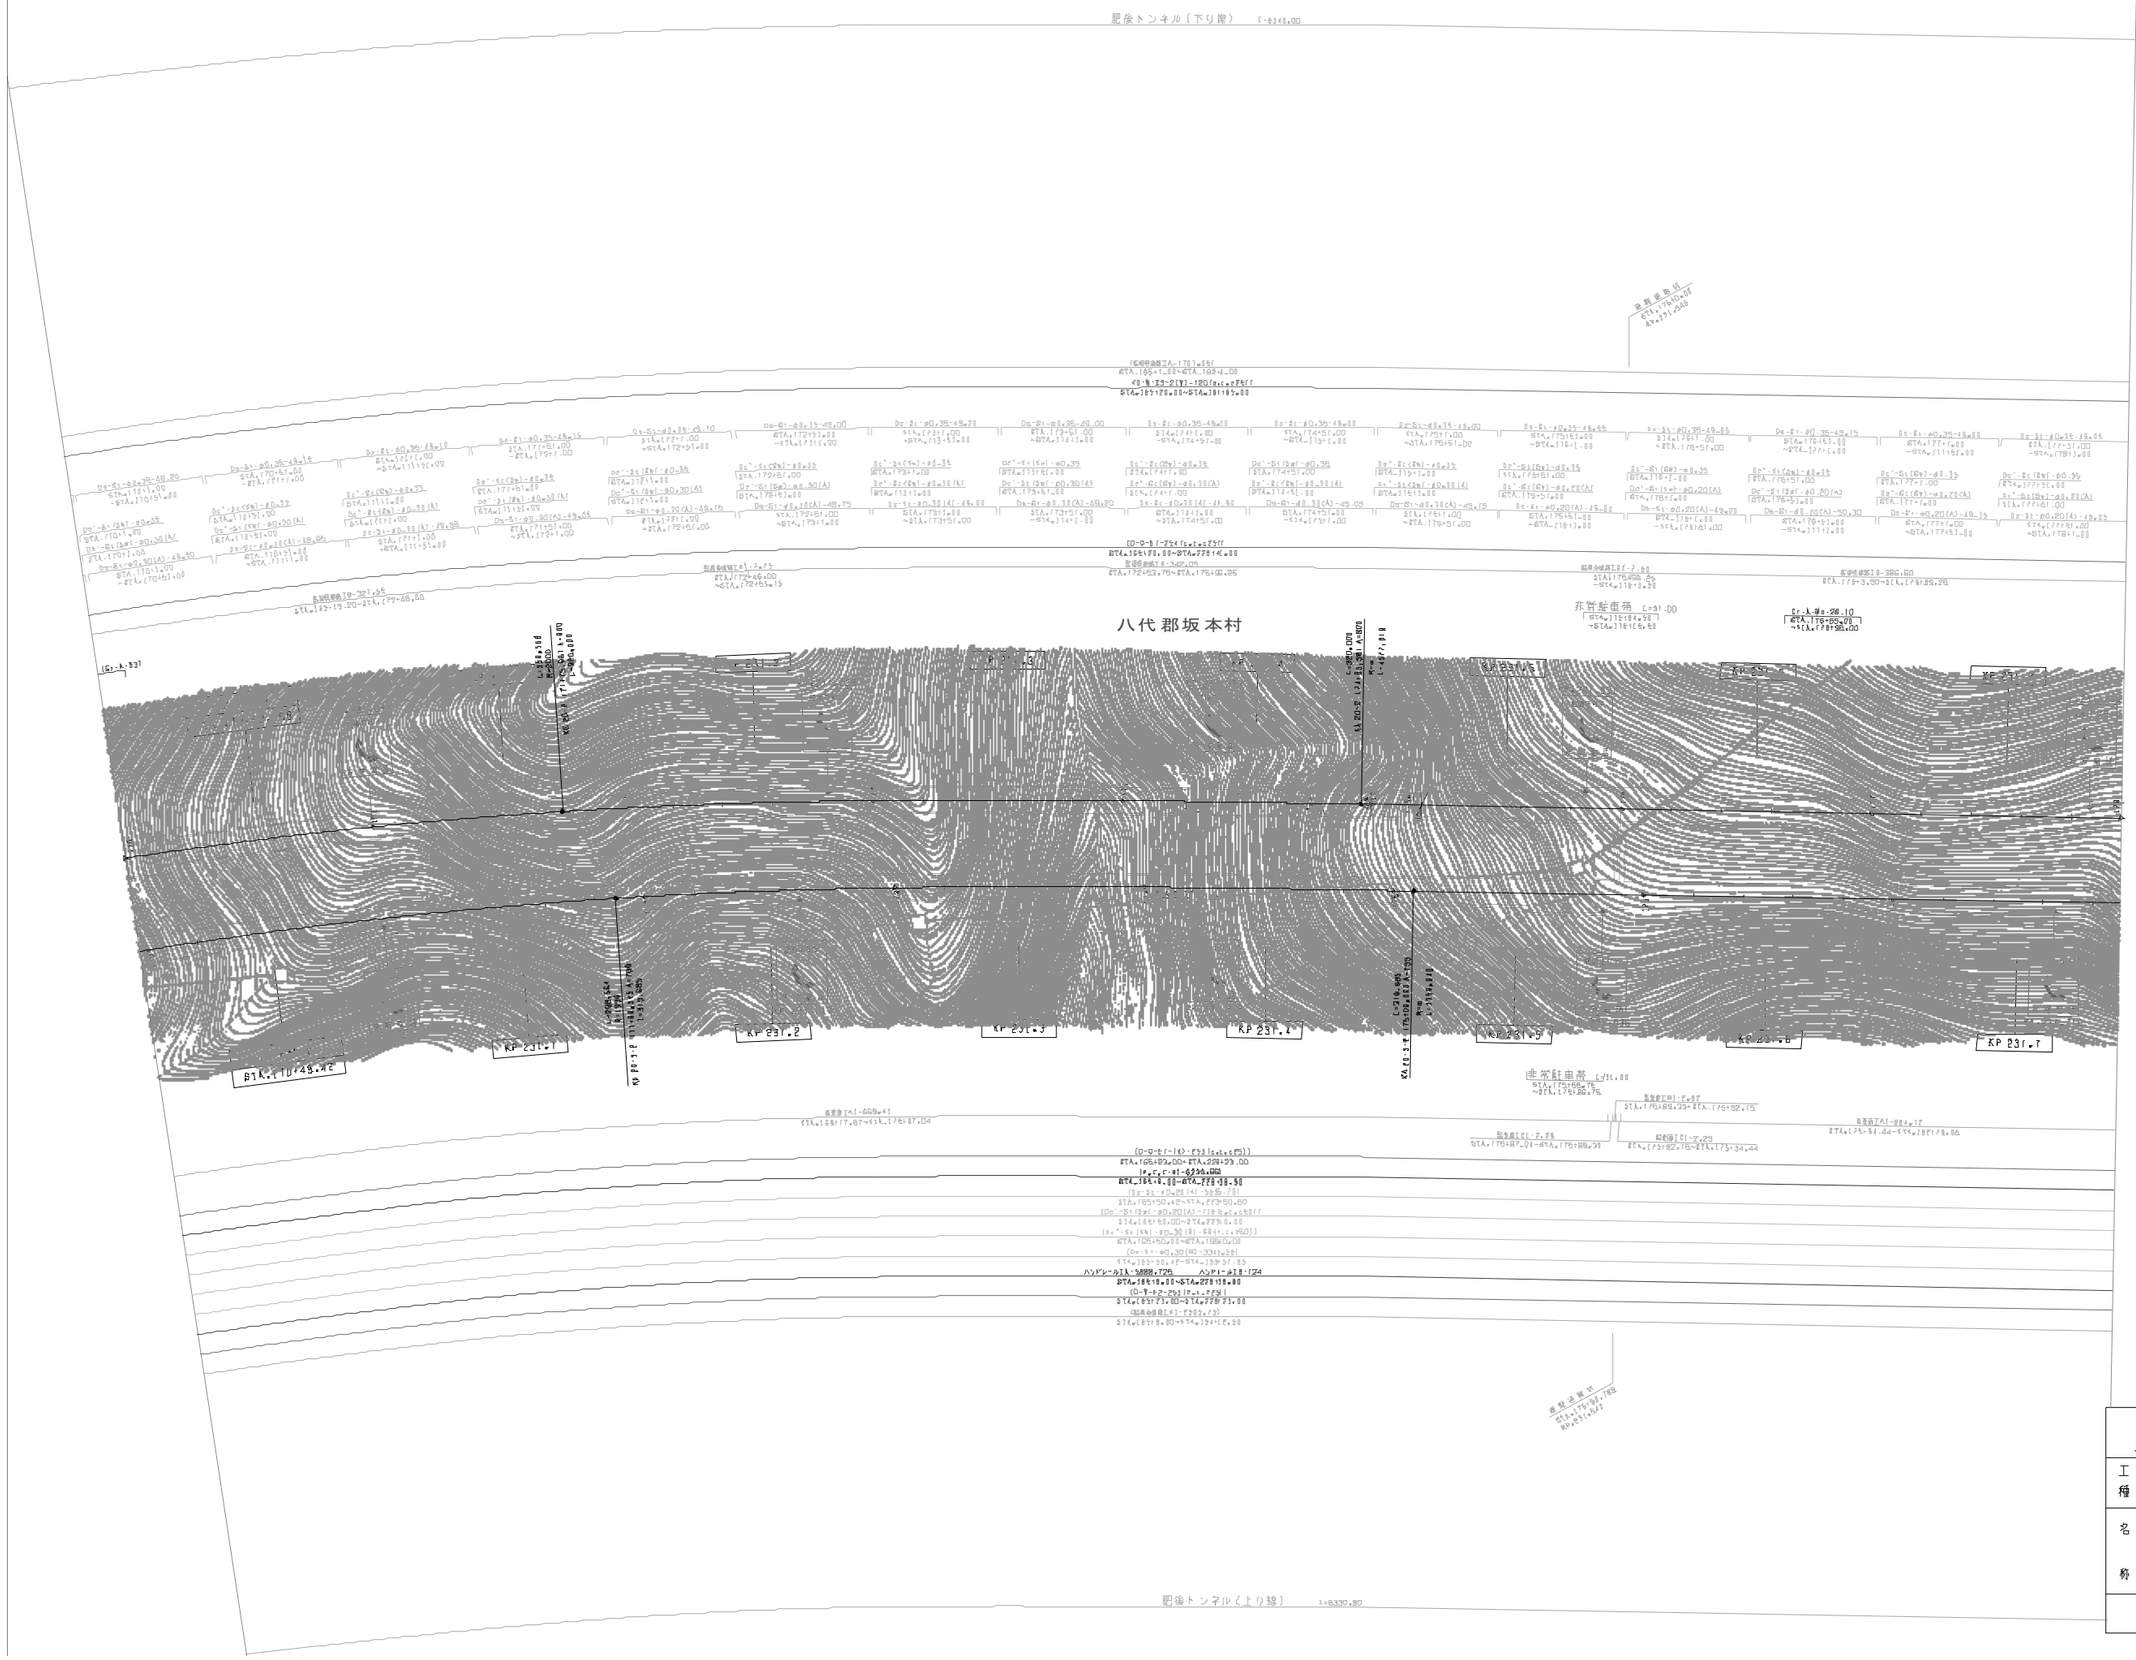

訂 整 年 月	摘 要
第1回 2005年 6月	

九州縦貫自動車道鹿児島線 九州自動車道（八代JCT～人吉）			——
工種	管 理 用 平 面 図		——
名称	KP.230.946～KP.231.746 STA.170+00(B)～STA.178+00(B)	縮尺 1/1000	22 49
西日本高速道路（株） 九州支社			

肥後トンネル（下り線）

非常駐車帯

八代郡坂本村

球磨郡山江村

肥後トンネル北（その１）工事　終点

肥後トンネル（上り線）

訂 整 年 月	摘 要
第1回 2005年 6月	

九州縦貫自動車道鹿児島線 九州自動車道（八代ＪＣＴ～人吉）			——
工種	管理用平面図		——
名称	KP.231.746~KP.232.546 STA.178+00(B)~STA.186+00(B)	縮尺 1/1000	23 49
西日本高速道路（株）　九州支社			

肥後トンネル（下り線）

球磨郡山江村

非常駐車帯

肥後トンネル北（その2）工事終点　肥後トンネル南（その2）工事起点

肥後トンネル（上り線）

調整年月	摘要
第1回 2005年 6月	

九州縦貫自動車道鹿児島線
九州自動車道（八代ＪＣＴ～人吉）

工種：管理用平面図

名称：KP 232.546～KP 233.346
STA.186+00(B)～STA.194+00(B)

縮尺：1/1000

24/49

西日本高速道路（株）　九州支社

八代～人吉間（八代～肥後トンネル北）
完成図終点（1期線）

九州自動車道八代～人吉（肥後トンネル南～人吉）完成図作成
（1期線）

山江鋪装工事起点（1期線）

肥後トンネル（その3）工事起点
（1期線）

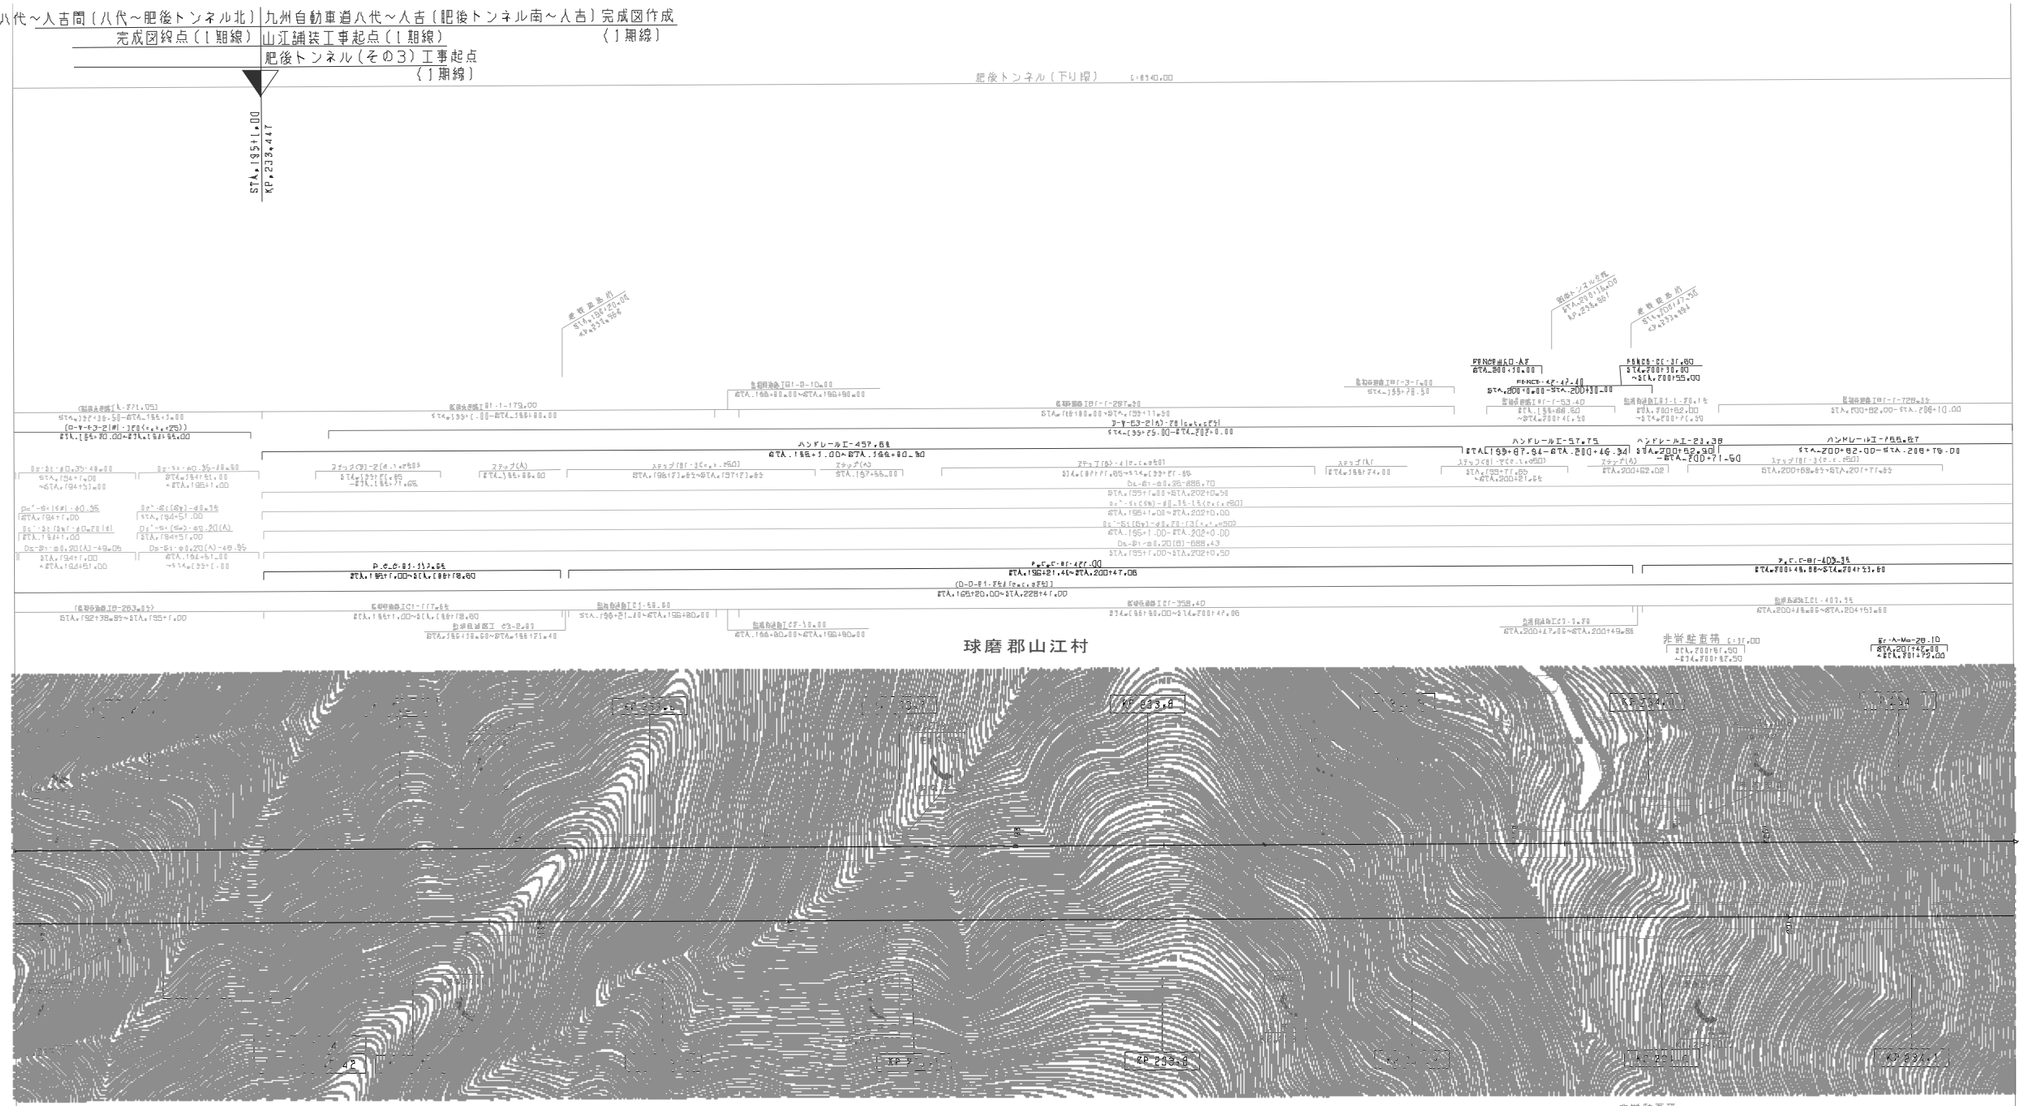

調整年月	摘要
第1回 2005年 6月	

九州縦貫自動車道鹿児島線 九州自動車道（八代JCT～人吉）			——
工種	管理用平面図		——
名称	KP.233.346～KP.234.146 STA.194+00(B)～STA.202+00(B)	縮尺 1/1000	25 49
西日本高速道路（株） 九州支社			

肥後トンネル南（その3）工事終点
（上期線）

肥後トンネル南（その2）工事起点
（上期線）

STA.209+60.00
KP 234.905

肥後トンネル（下り線）　L=8340.00

球磨郡山江村

非常駐車帯

肥後トンネル（上り線）　L=8330.90

調整年月	摘要
第1回 2005年 6月	

九州縦貫自動車道鹿児島線
九州自動車道（八代ＪＣＴ～人吉）

工種：管理用平面図

名称：KP.234.146～KP.234.946
STA.202+00(B)～STA.210+00(B)

縮尺：1/1000

26/49

西日本高速道路（株）　九州支社

肥後トンネル南（その2）工事終点
（　期線）

肥後トンネル南（その1）工事起点
（　期線）

肥後トンネル（下り線）

球磨郡山江村

肥後トンネル（上り線）

肥後トンネル南（その2）工事終点

肥後トンネル南（その1）工事起点

調整年月	備考
平成17年6月	

九州縦貫自動車道鹿児島線 九州自動車道（八代ＪＣＴ～人吉）			——
工種	管理用平面図		——
西日本高速道路（株）　九州支社			

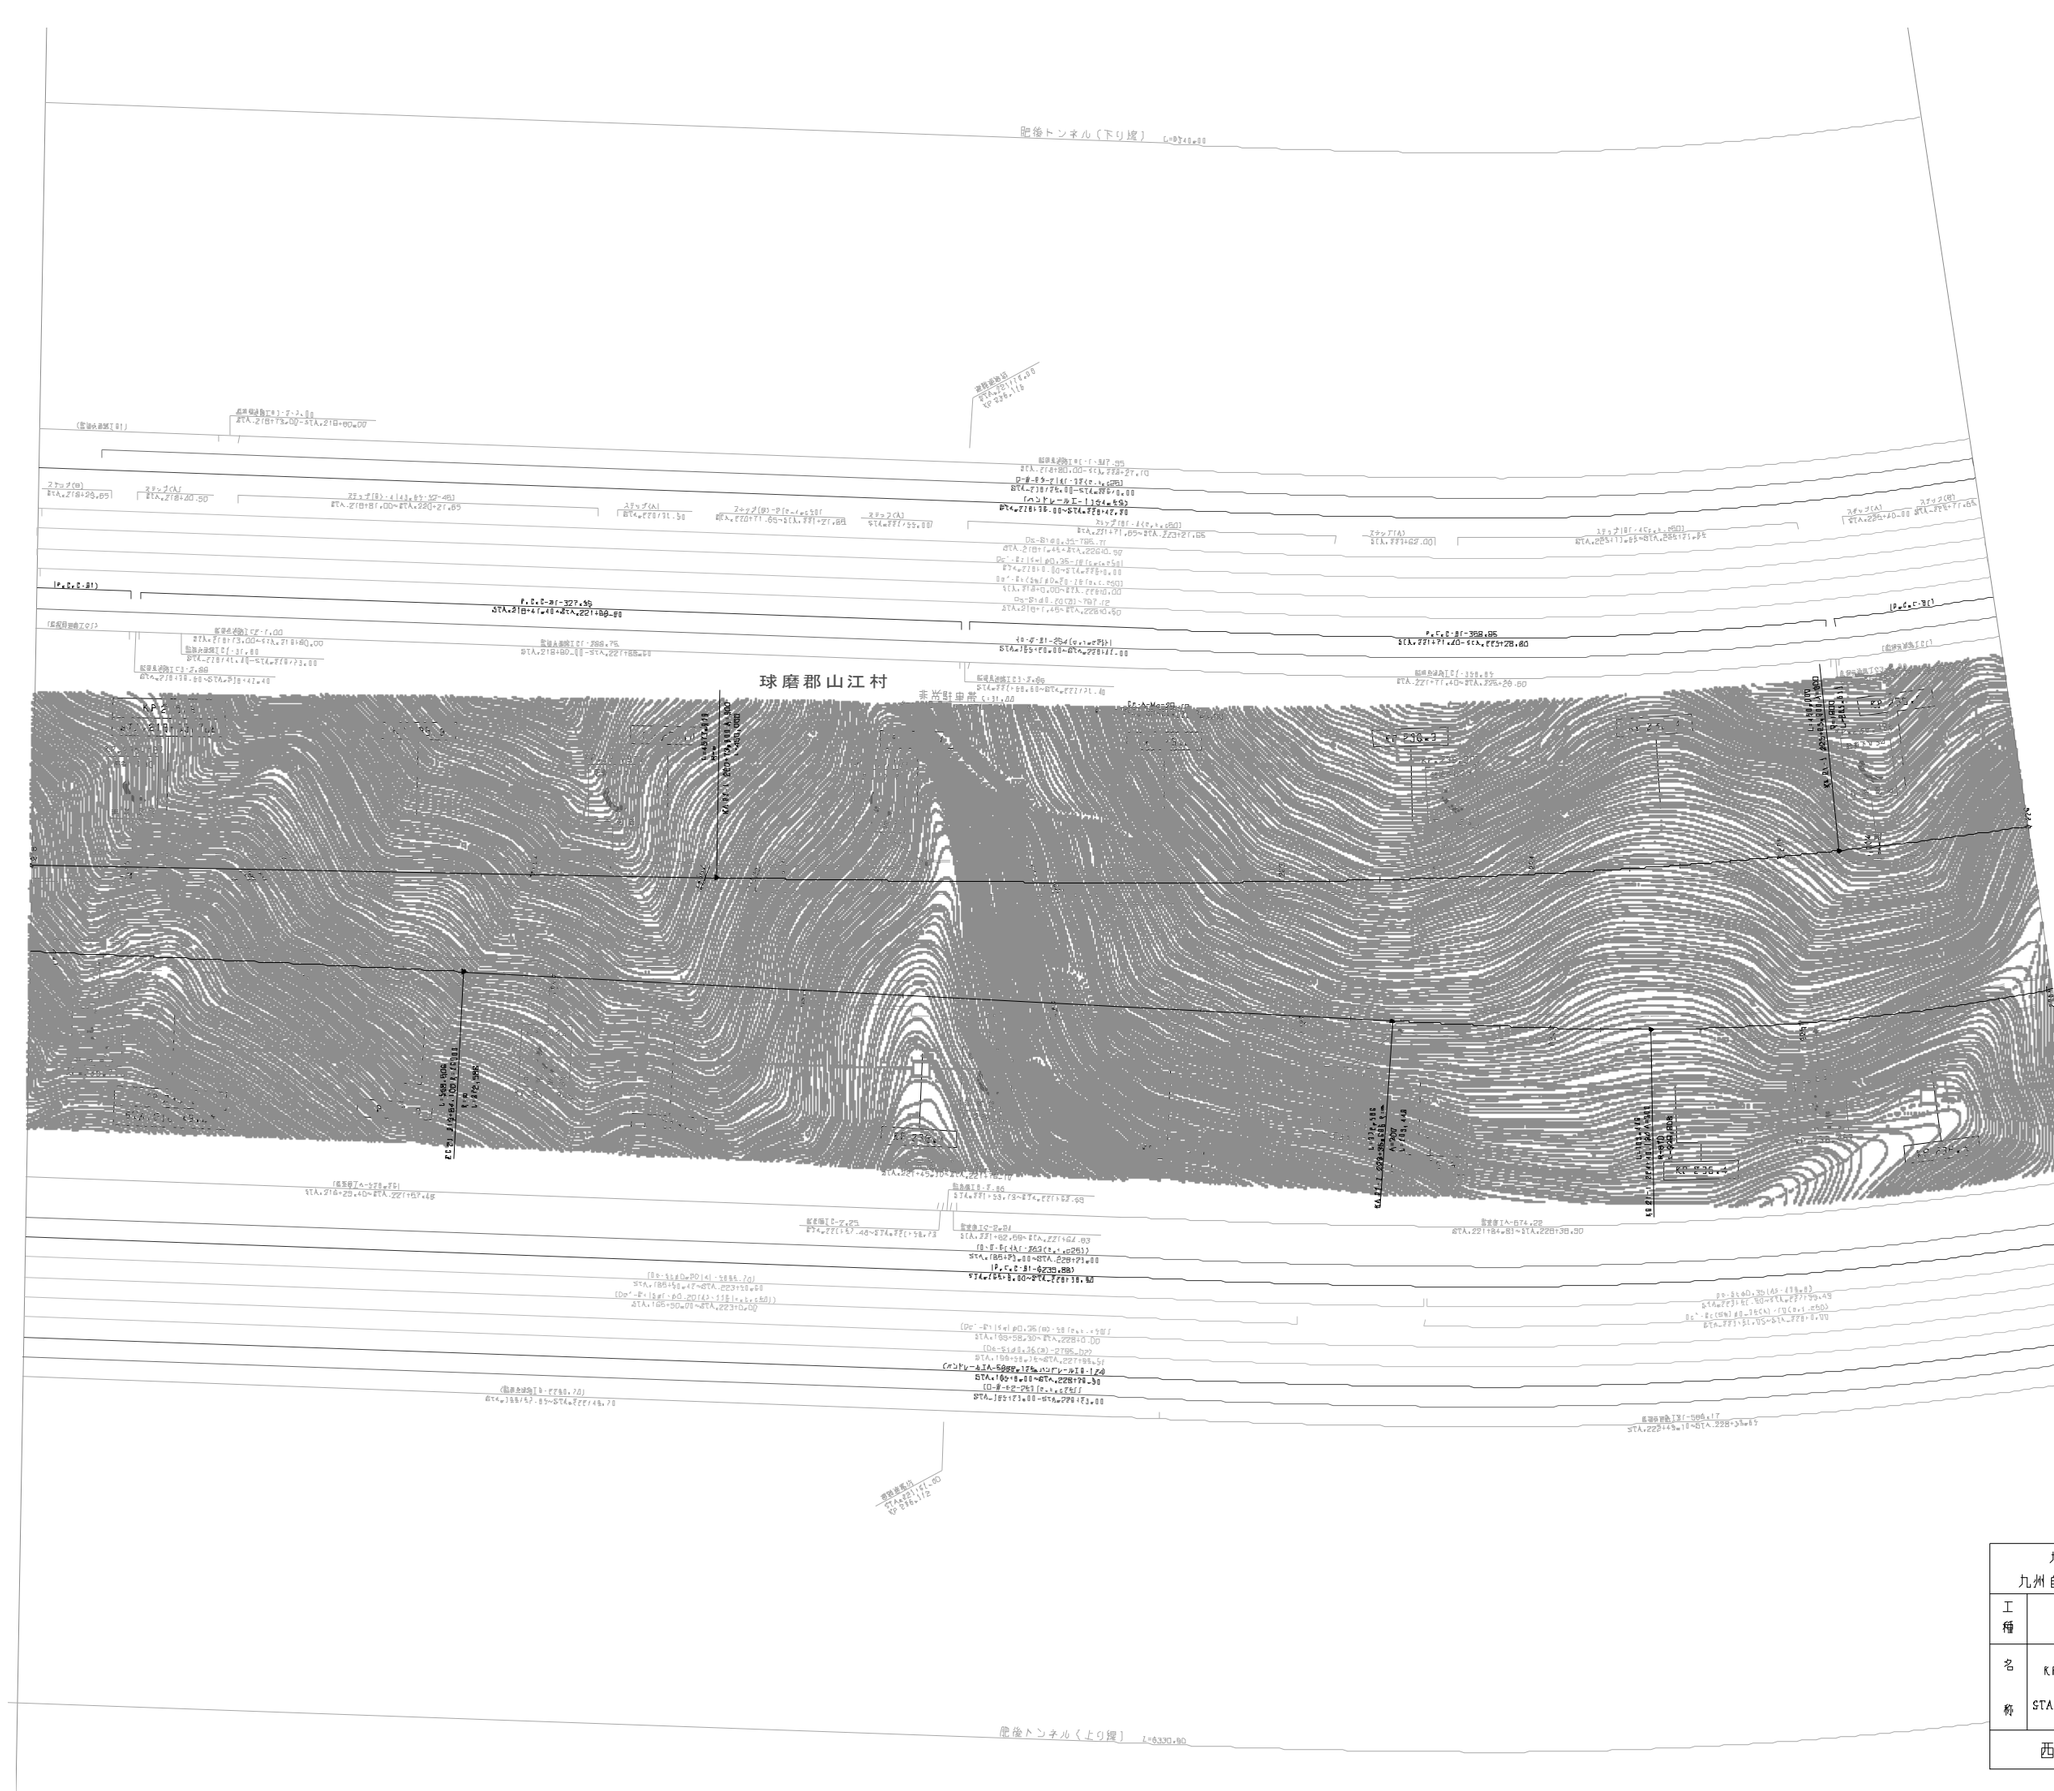

訂 整 年 月	摘 要
第1回 2005年 6月	

九州縦貫自動車道鹿児島線 九州自動車道（八代ＪＣＴ～人吉）			——
工種	管 理 用 平 面 図		——
名称	KP.235.746~KP.236.546 STA.218+00(B)~STA.226+00(B)	縮尺 1/1000	28 49
西日本高速道路（株） 九州支社			

九州縦貫自動車道鹿児島線
九州自動車道（八代ＪＣＴ～人吉）

工種	管理用平面図		
名称	KP.236.546~KP.237.340 STA.2226+00(B)~STA.2234+00(B)	縮尺 1/1000	29/49

西日本高速道路（株）　九州支社

適用年月	摘要
第1回　2005年 6月	
第2回　2011年 2月	

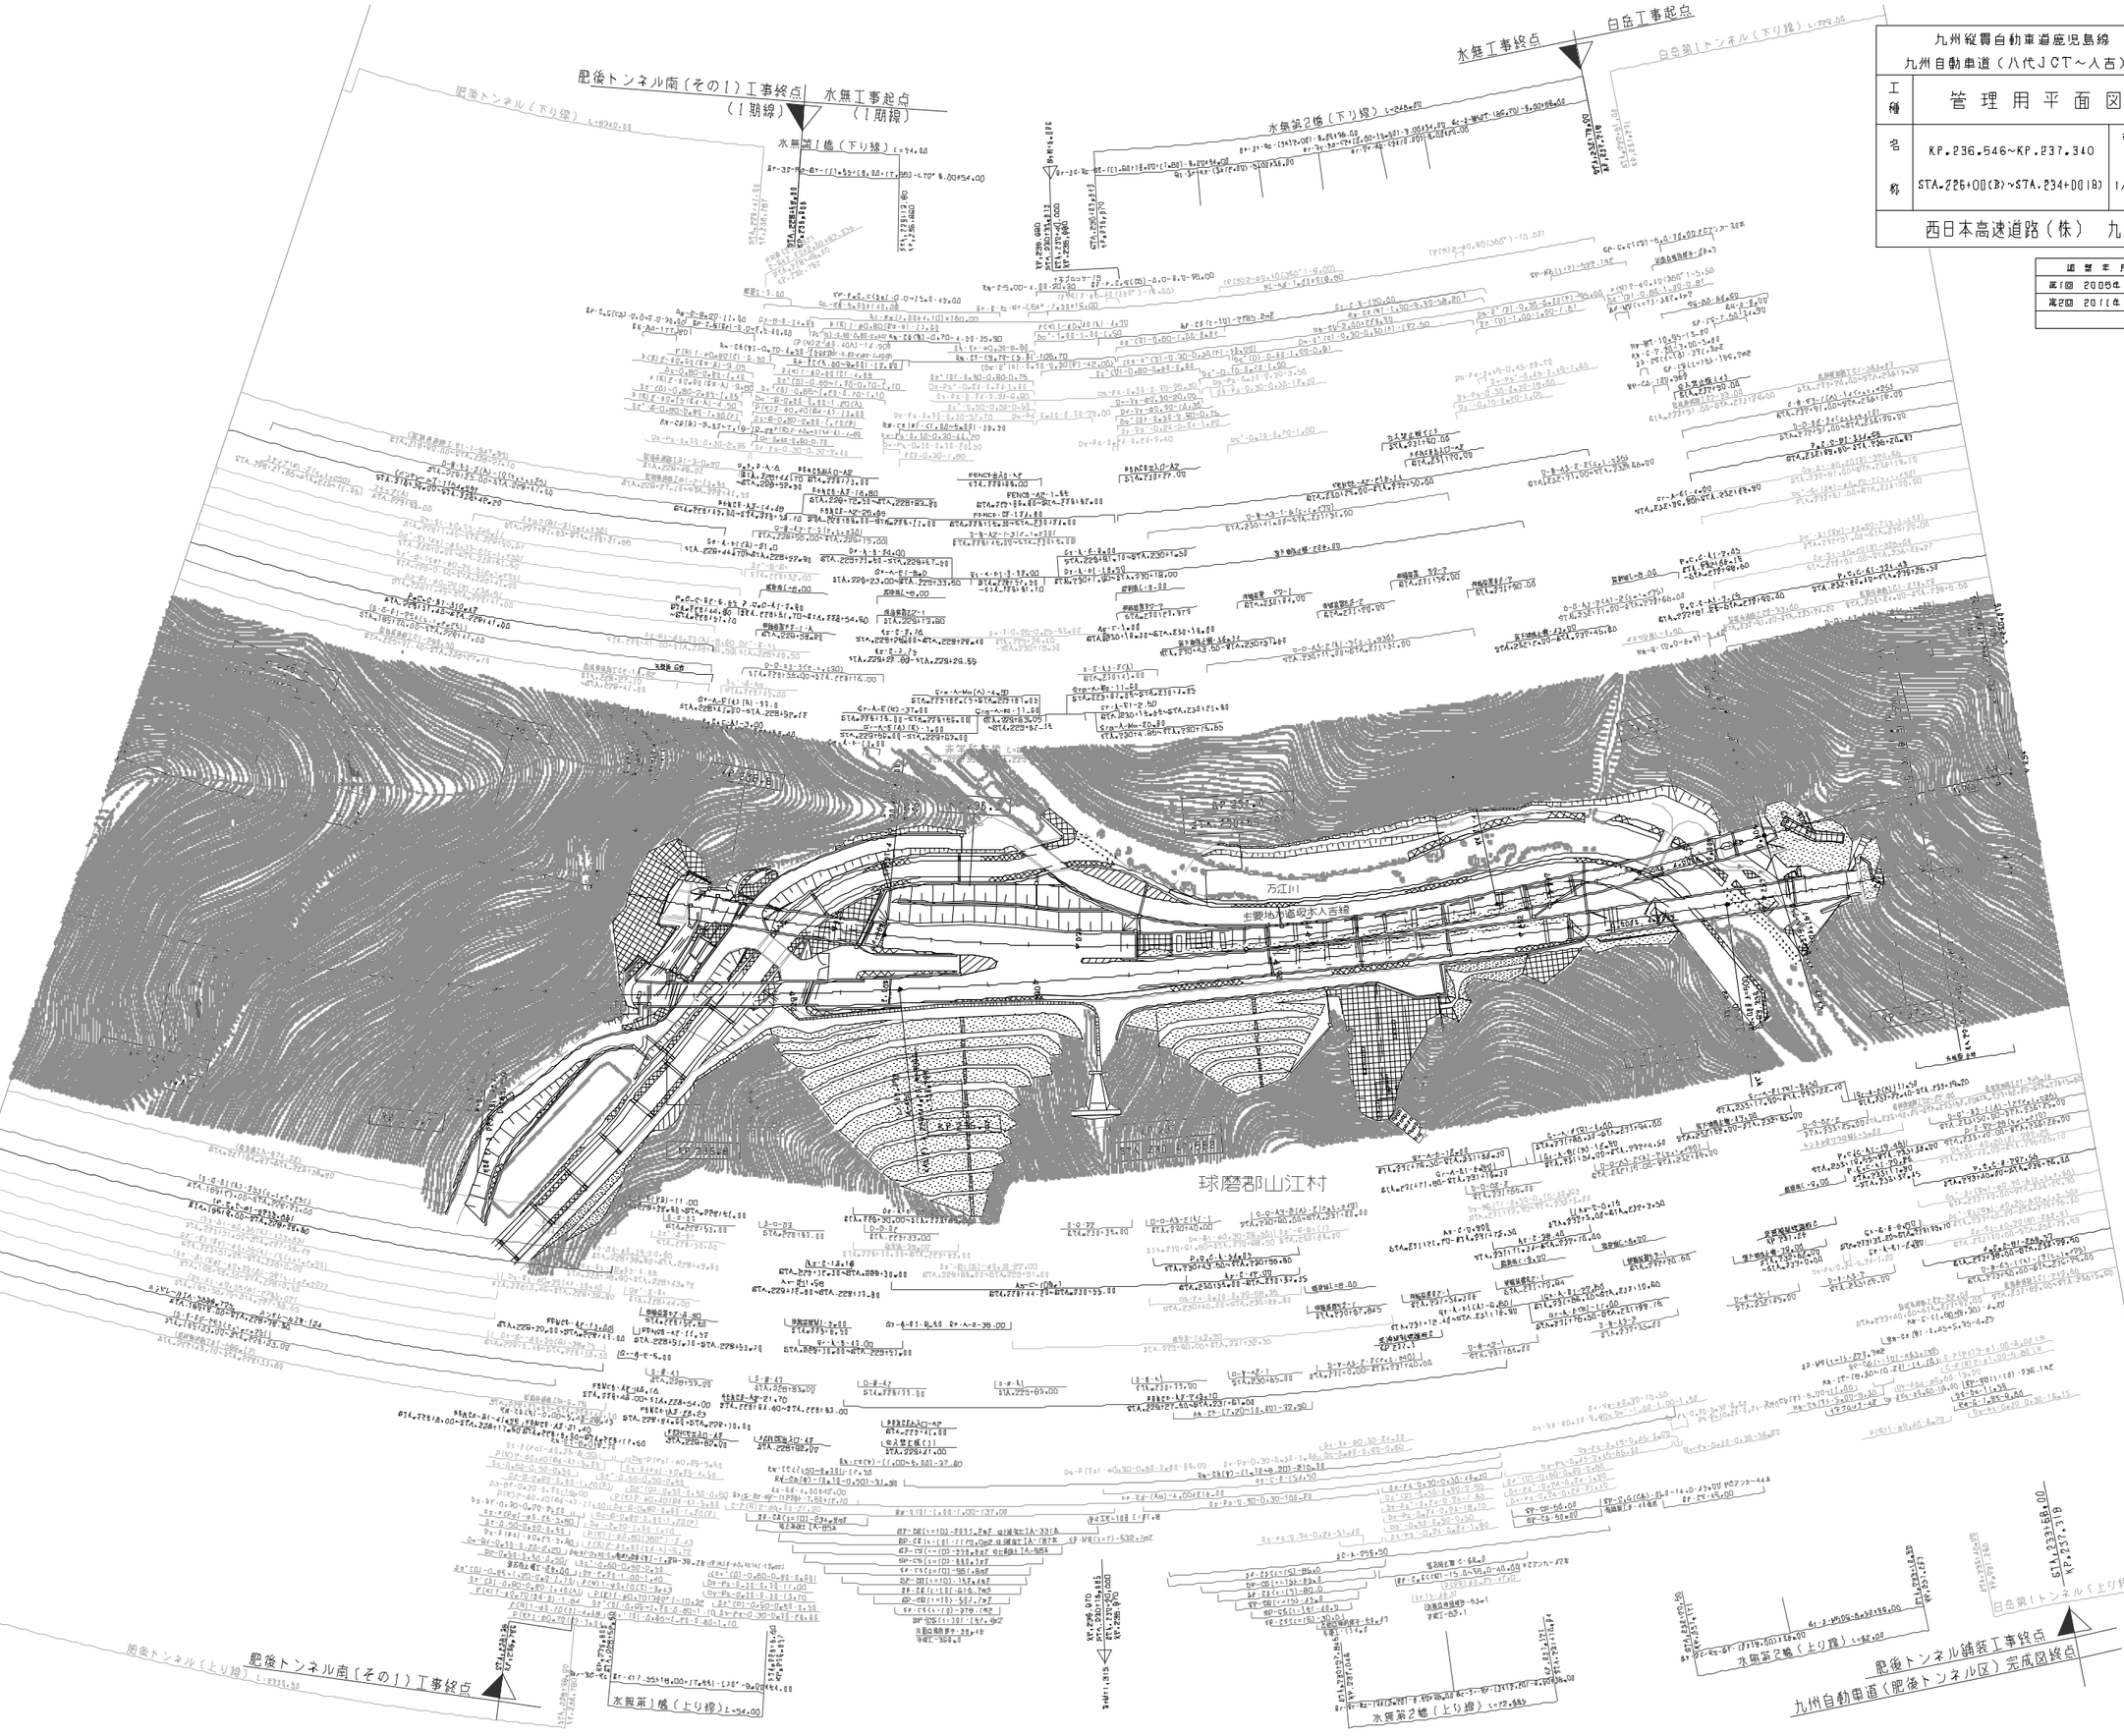

九州縦貫自動車道児島線 九州自動車道（八代ＪＣＴ～人吉）			
工種	管理用平面図		
名称	KP.237.340~KP.238.040 STA.234+00~STA.241+00	縮尺 1/1000	30 49
西日本高速道路（株）　九州支社			

適要年月	備考
第1回 2005年 6月	

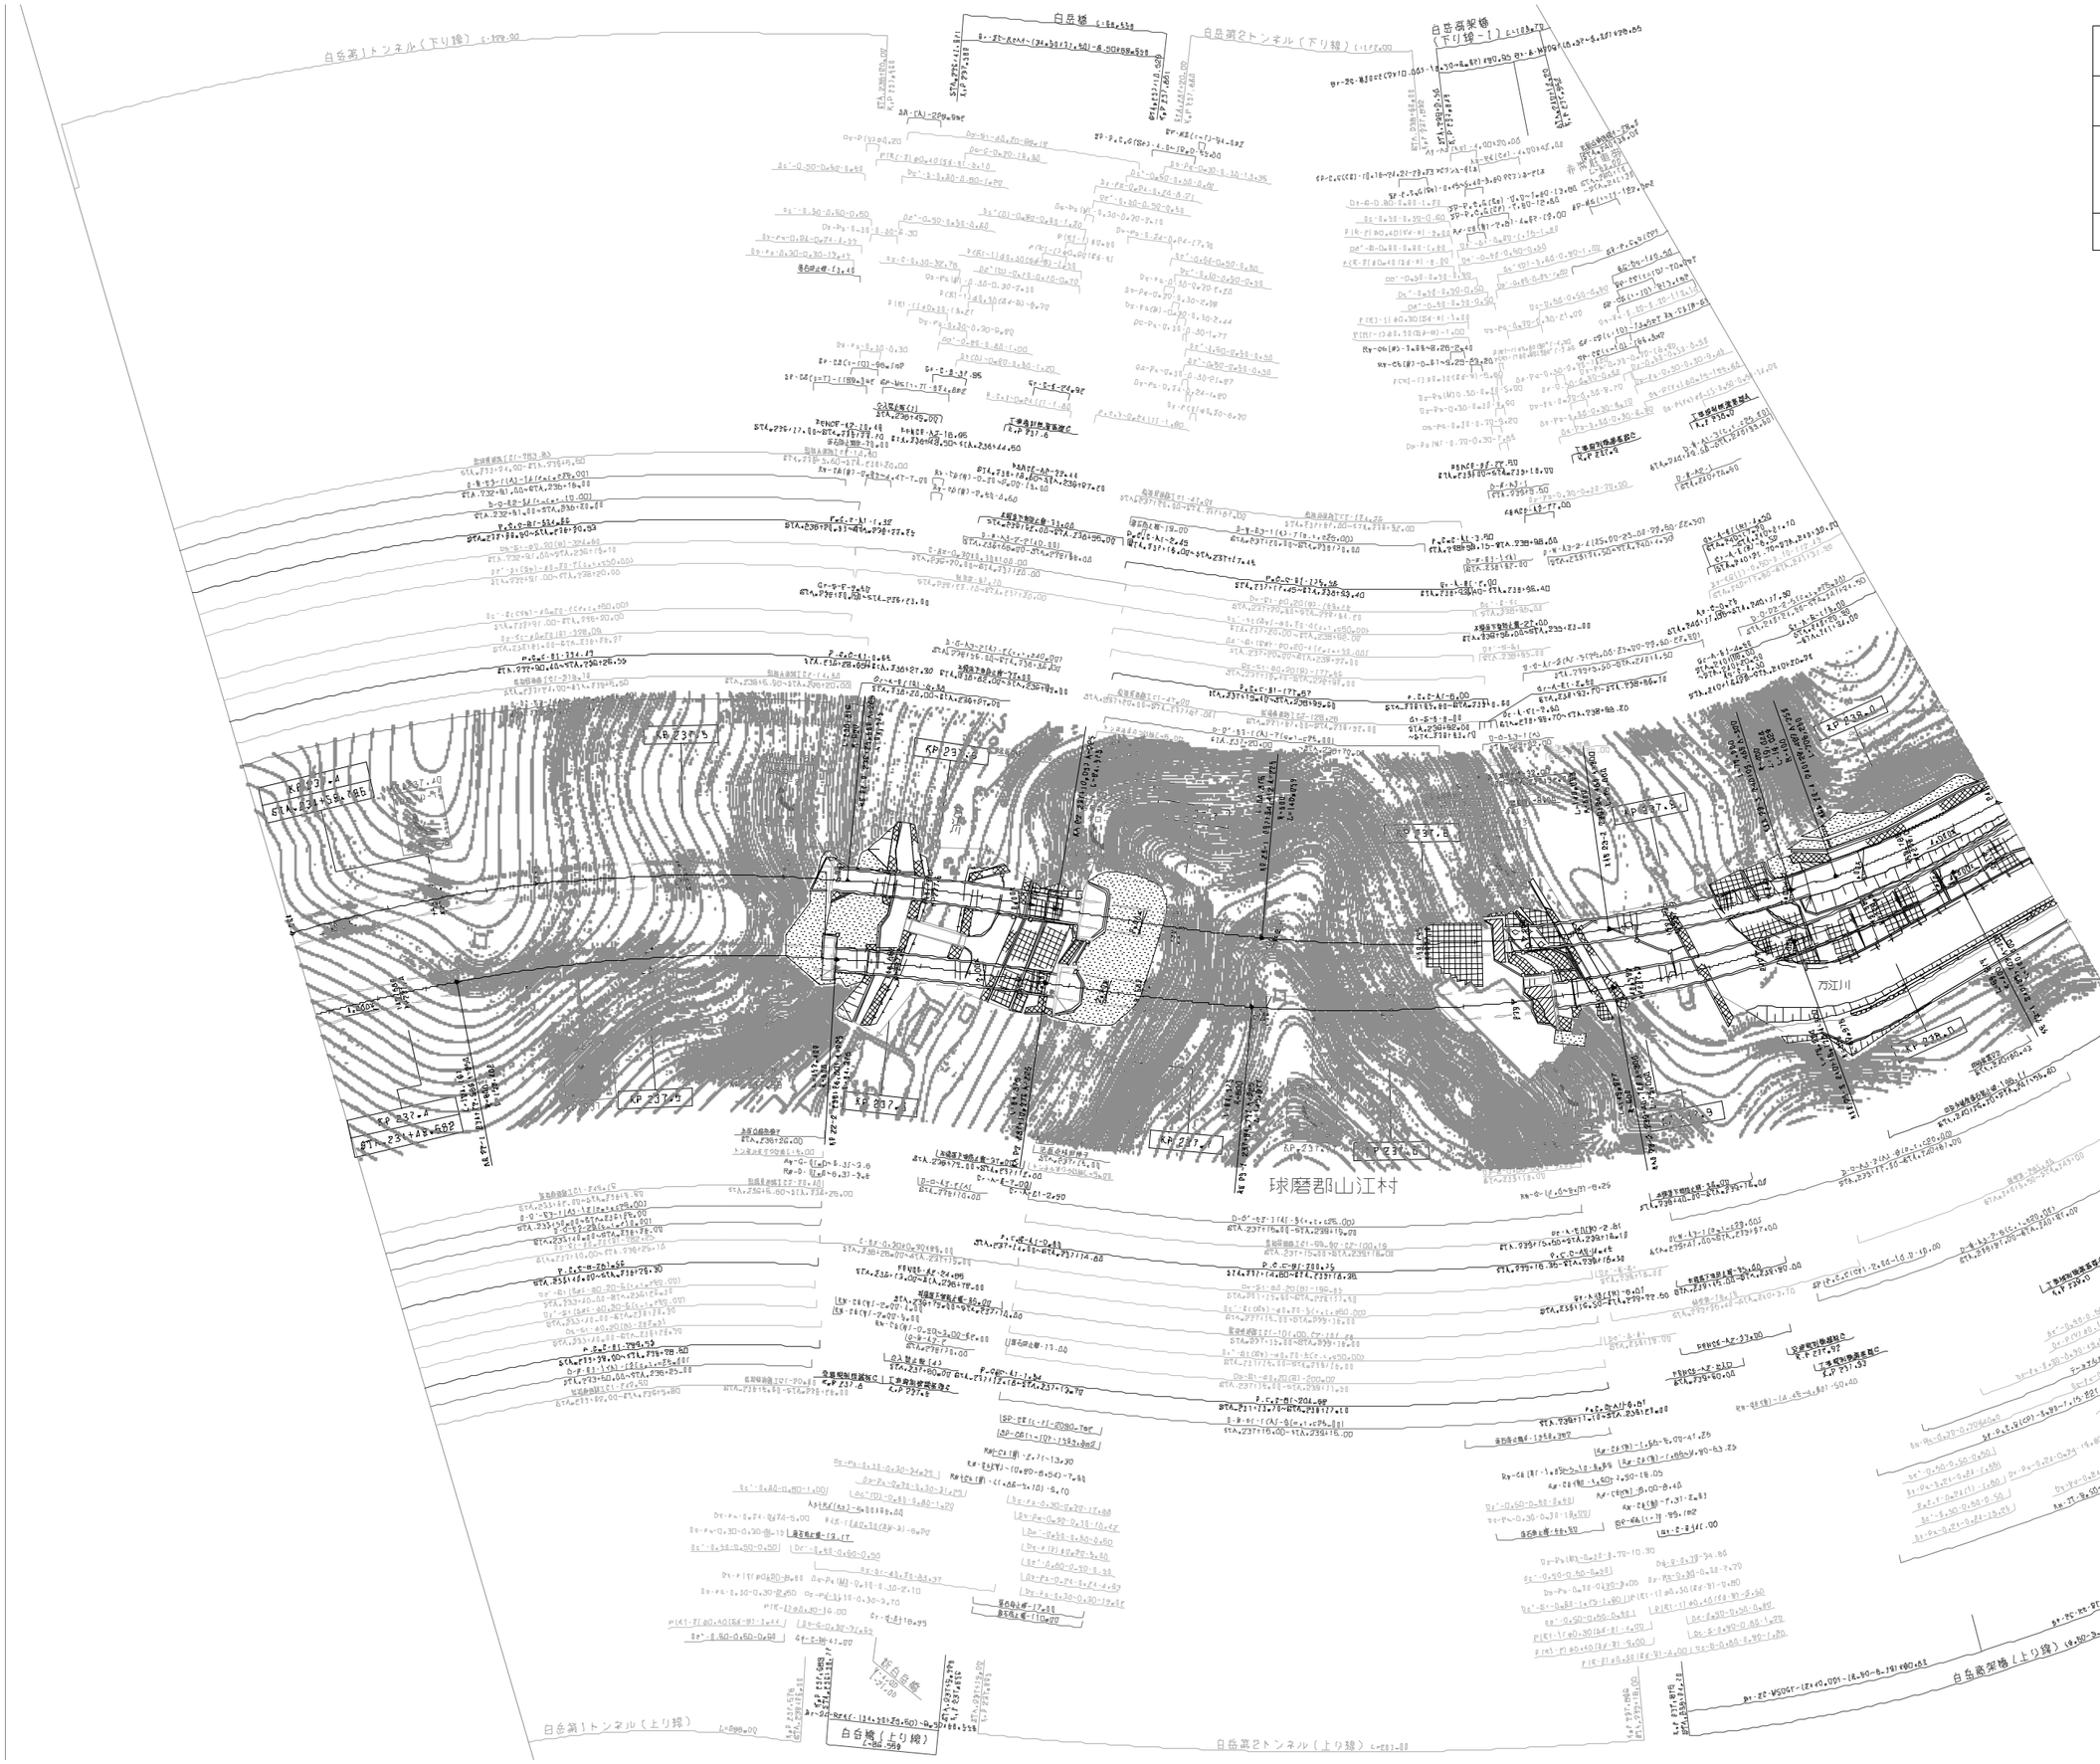

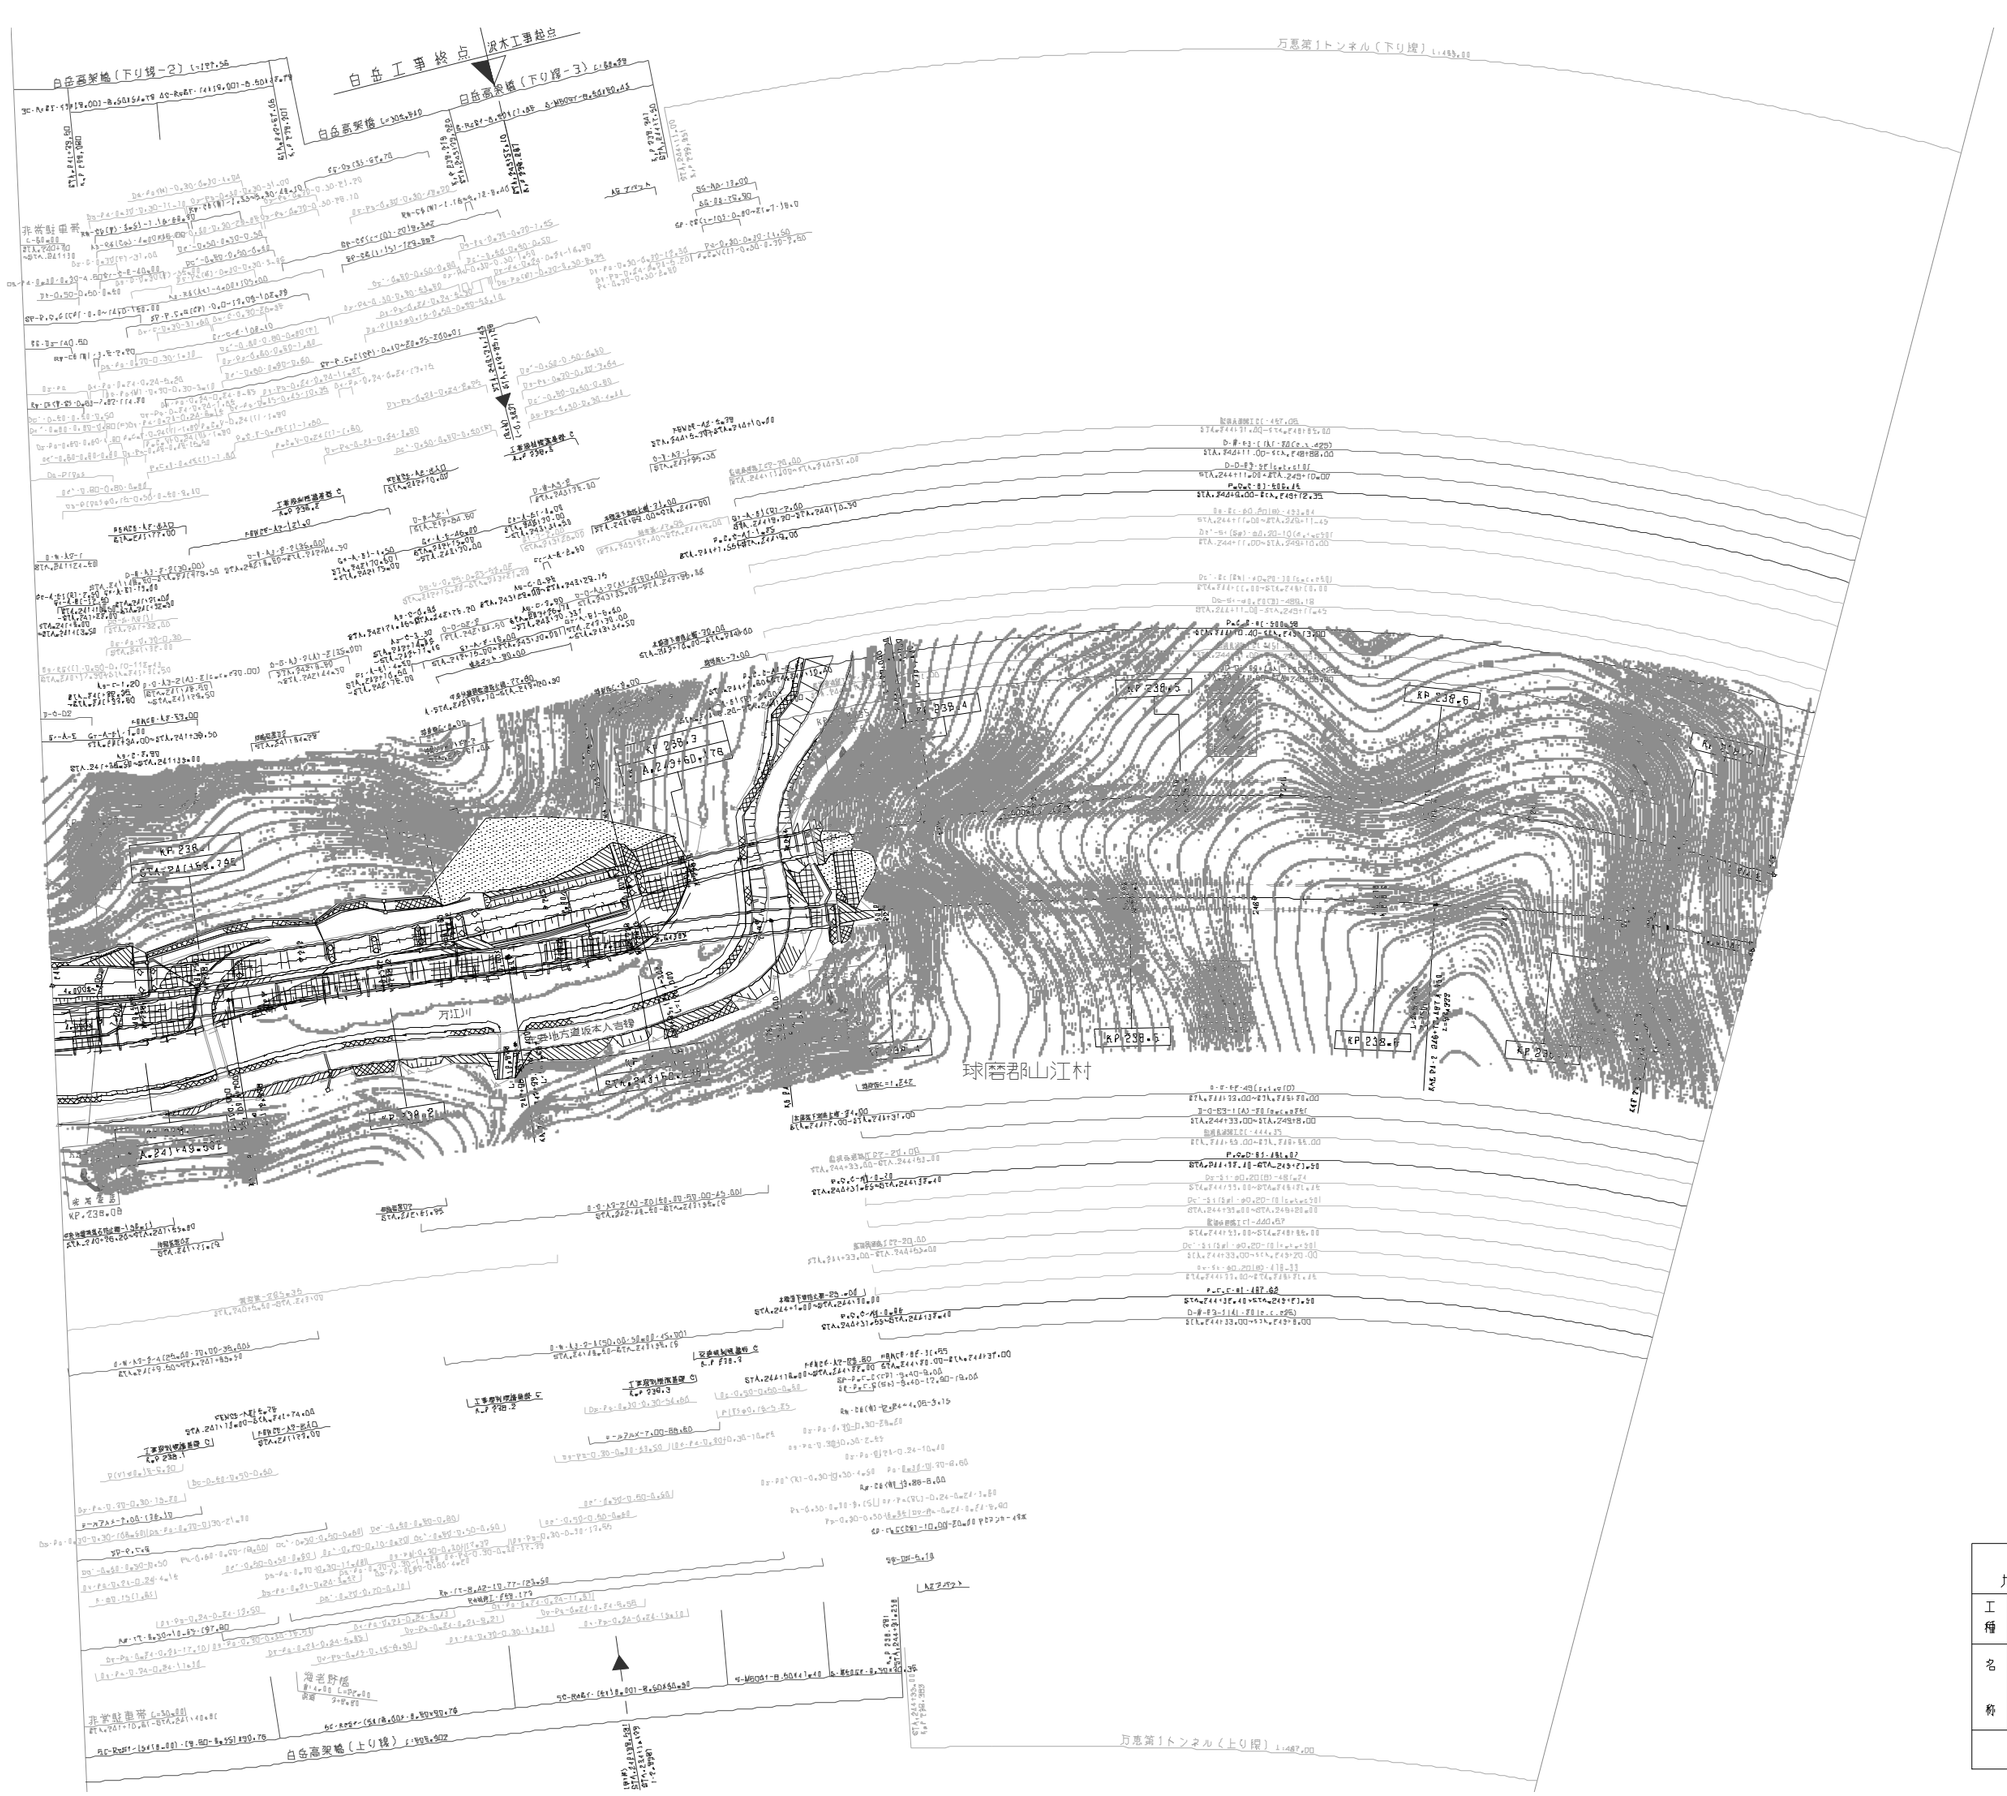

訂整年月	摘要
第1回 2005年 6月	
第2回 2011年 2月	

九州縦貫自動車道鹿児島線 九州自動車道（八代JCT～人吉）			——
工種	管理用平面図		——
名称	KP.238.040～KP.238.740 STA.241+00～STA.248+00	縮尺 1/1000	31 49
西日本高速道路（株）　九州支社			

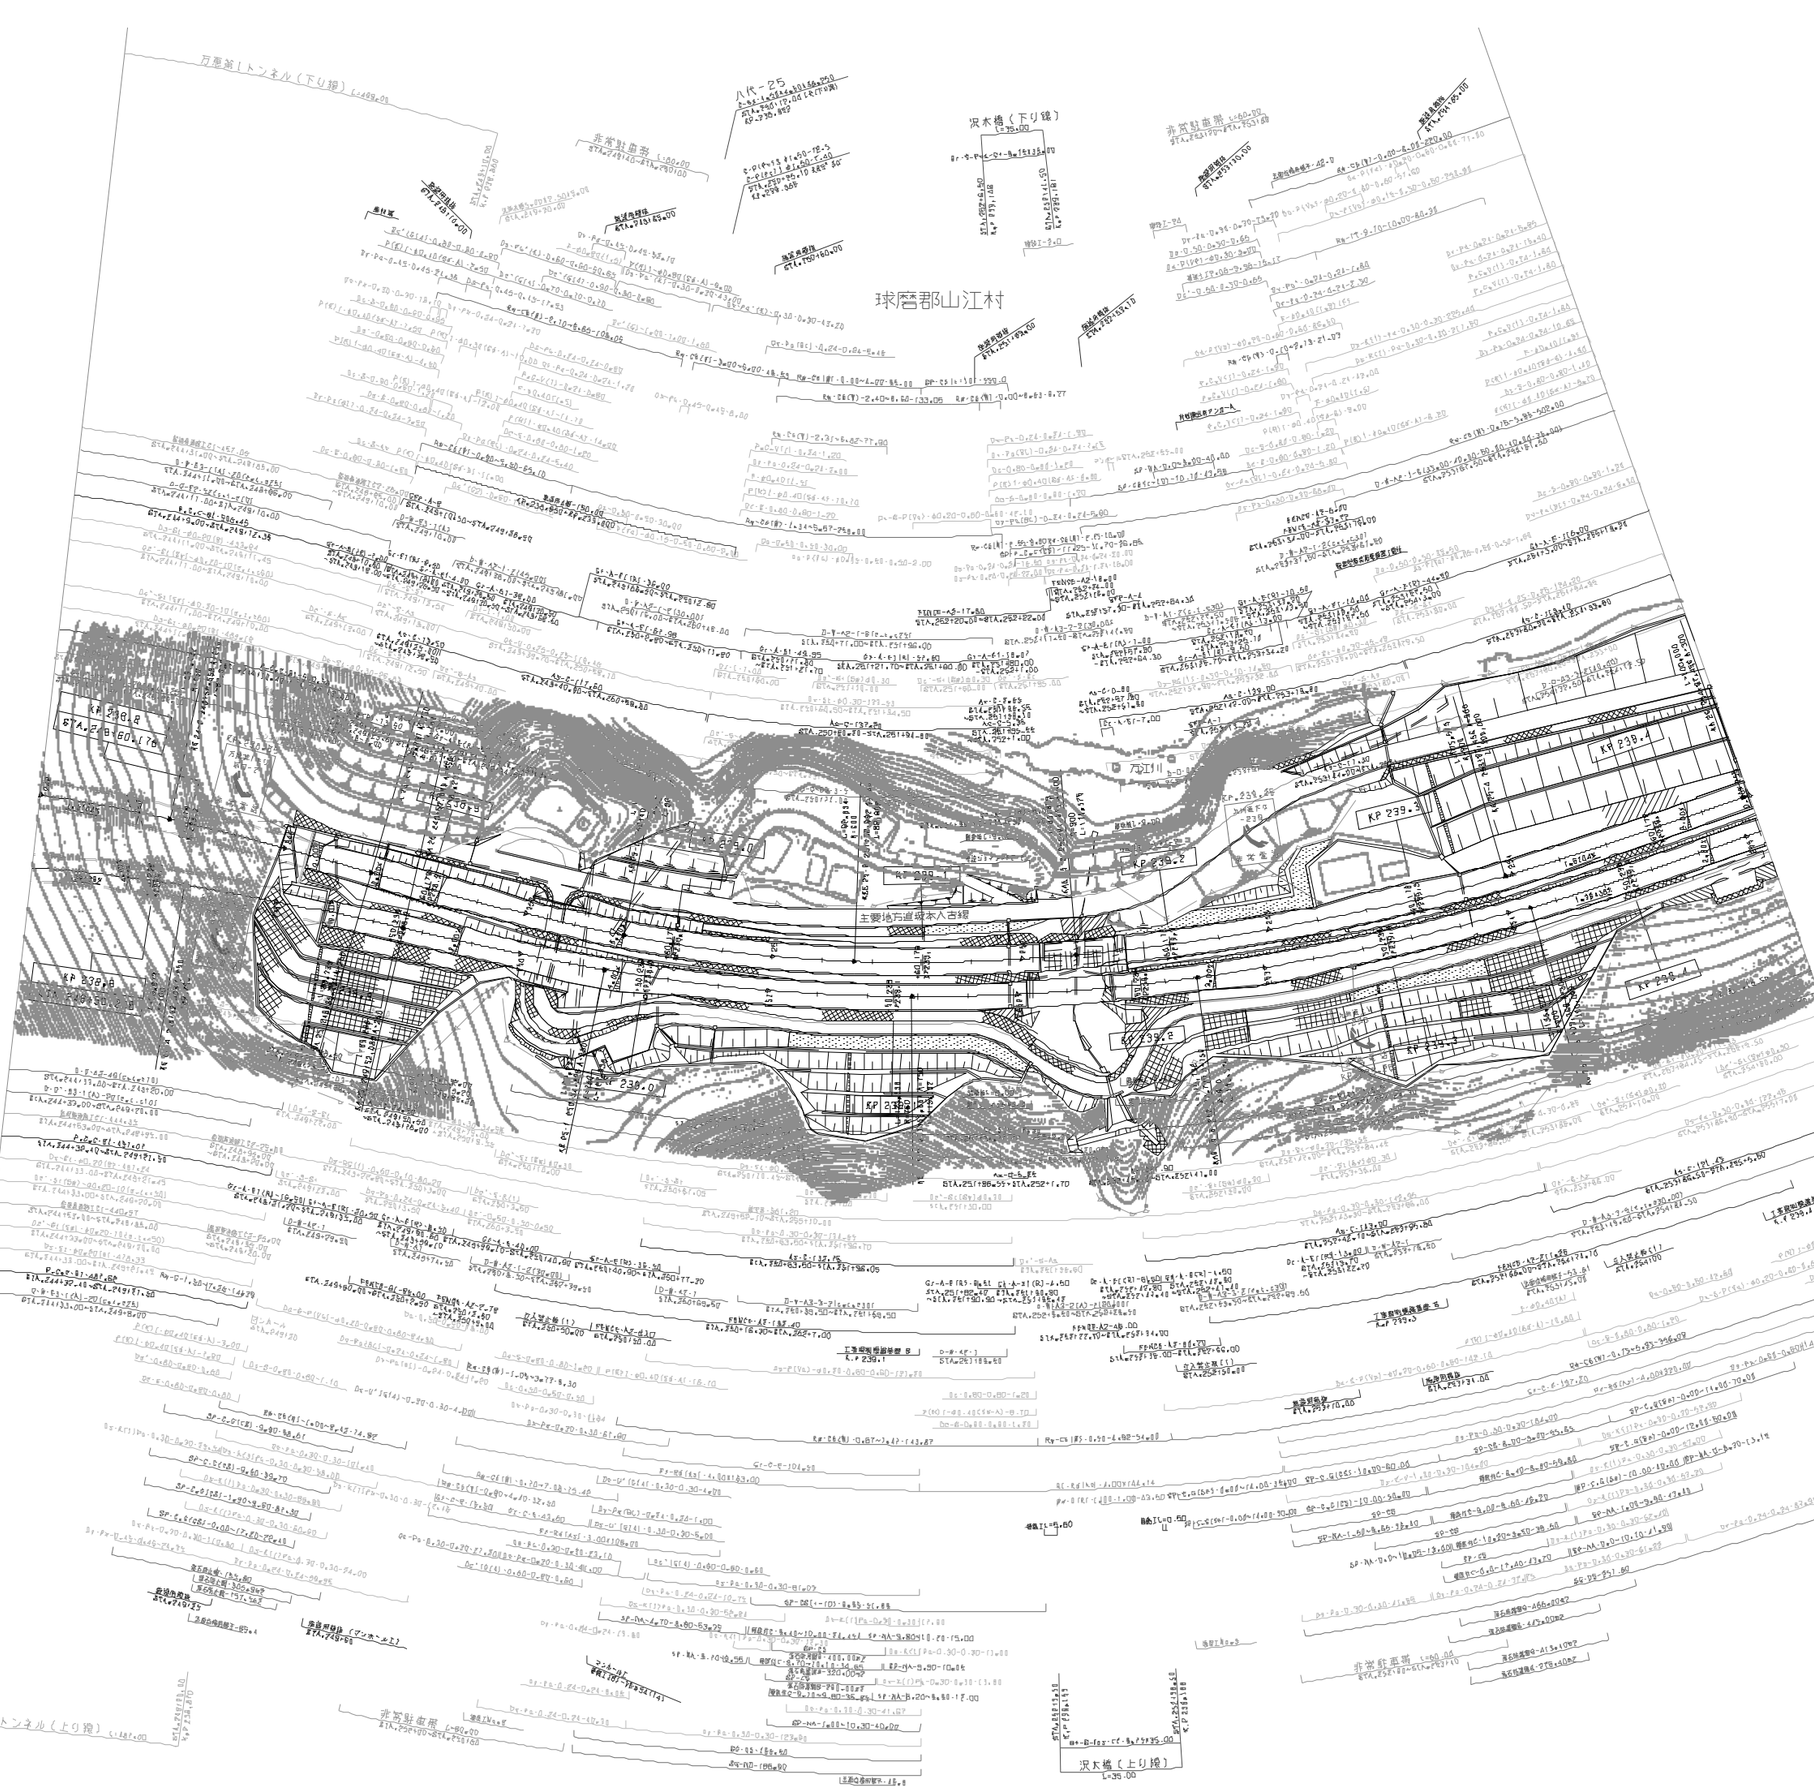

調整年月	備考
第1回 2009年 6月	
第2回 2011年 7月	
第3回 2023年 6月	

九州縦貫自動車道鹿児島線 九州自動車道（八代JCT～人吉）			——
工種	管理用平面図		——
名称	KP.238.740～KP.239.440 STA.248+00～STA.255+00	縮尺 1/1000	32 49
西日本高速道路（株） 九州支社			

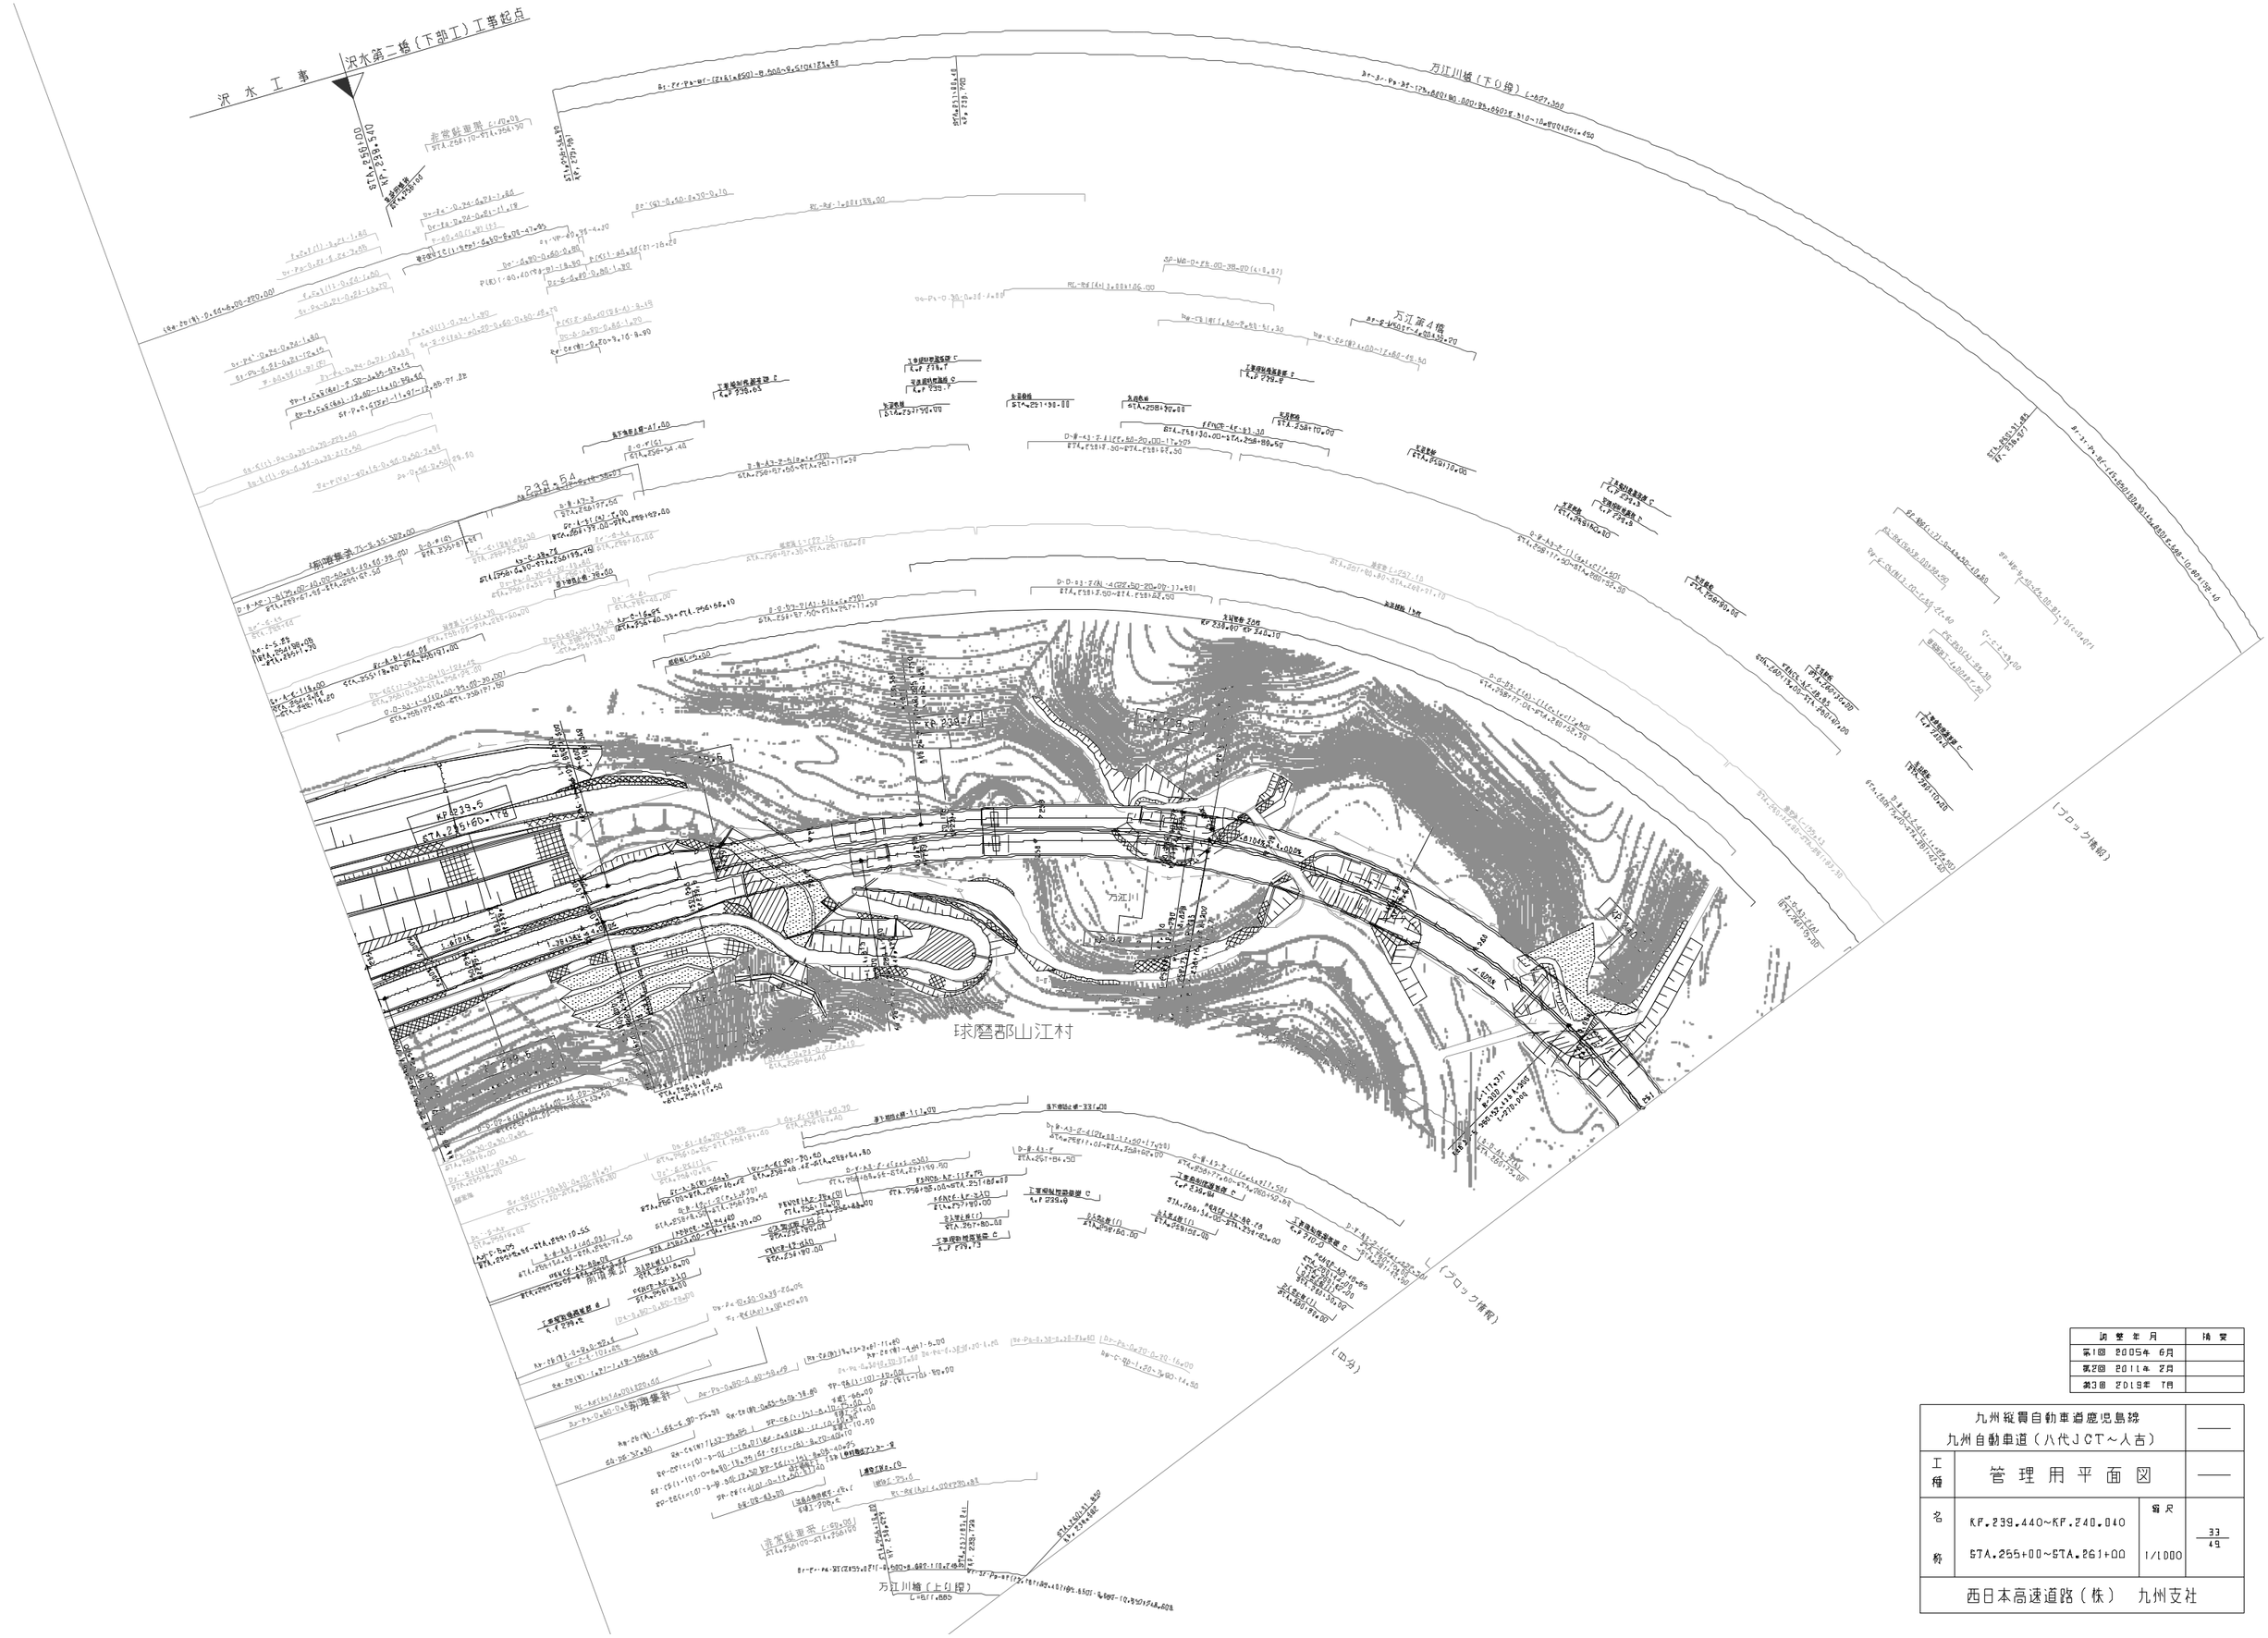

調整年月	摘要
第1回 2005年 6月	
第2回 2011年 2月	
第3回 2019年 7月	

九州縦貫自動車道鹿児島線 九州自動車道（八代JCT～人吉）			——
工種	管理用平面図		——
名称	KP.239.440～KP.240.040 STA.255+00～STA.261+00	縮尺 1/1000	33/49
西日本高速道路（株） 九州支社			

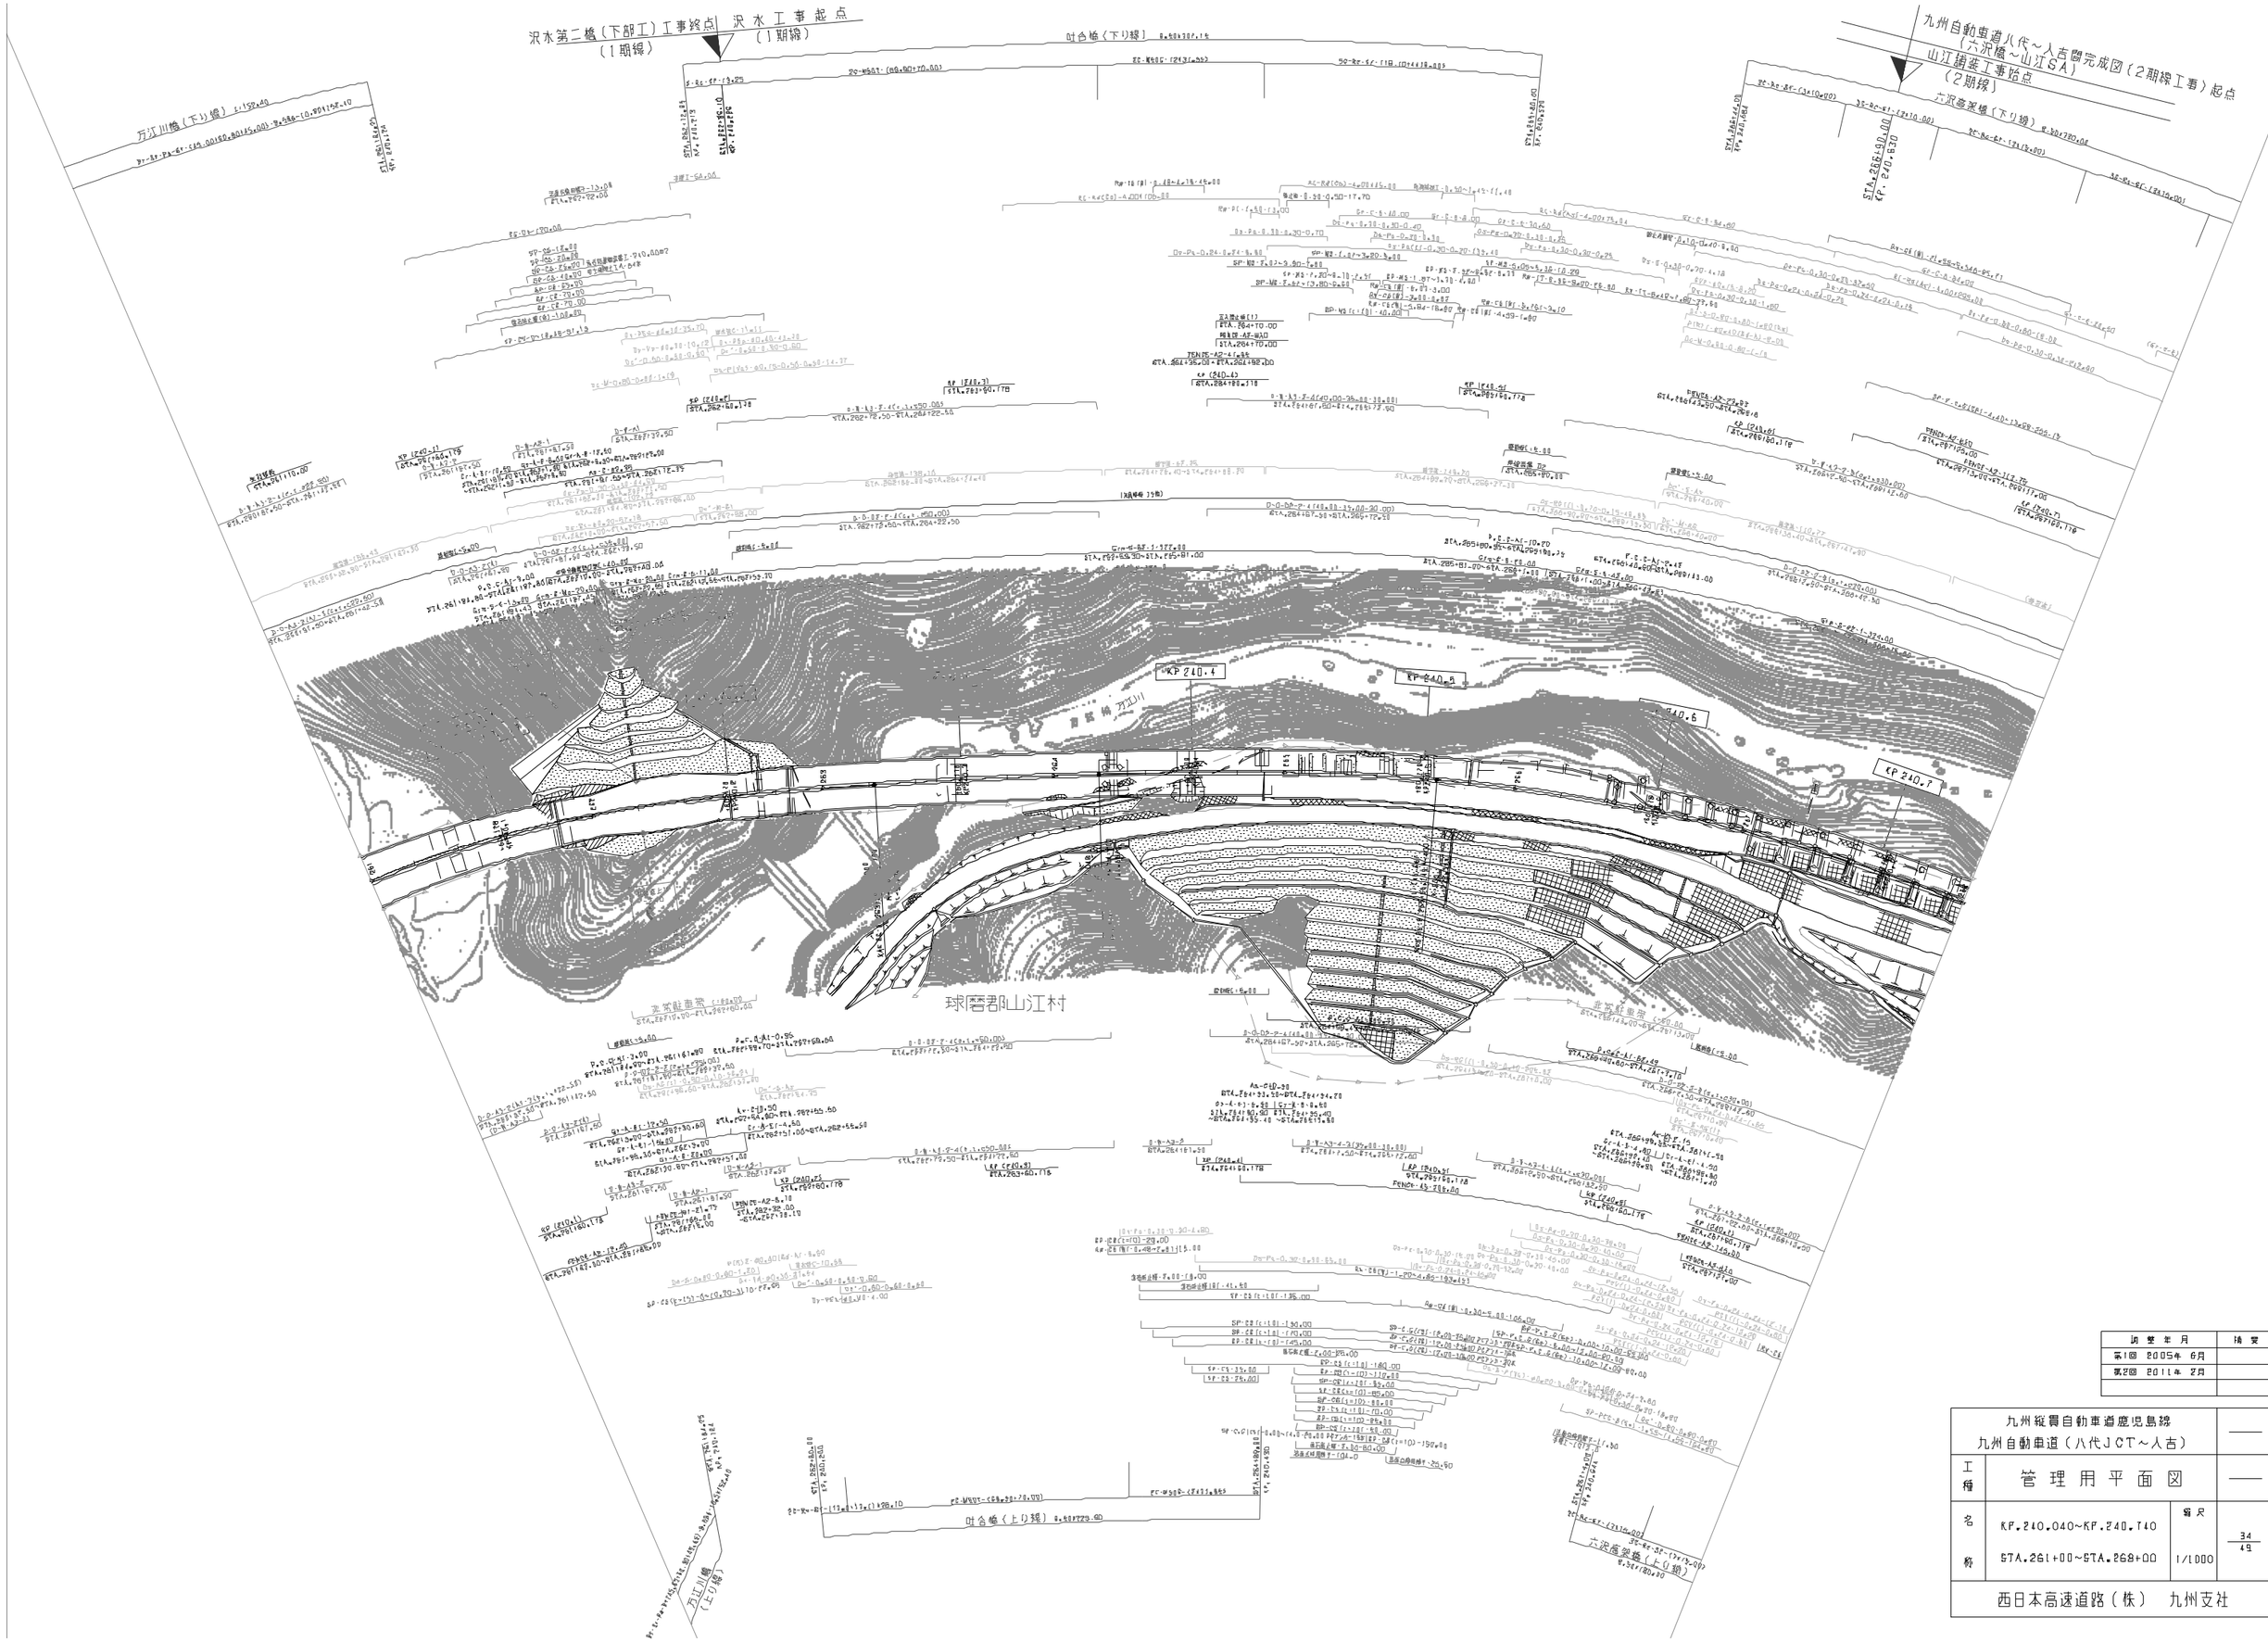

訂正年月	摘要
第1回 2005年 6月	
第2回 2011年 2月	

九州縦貫自動車道鹿児島線 九州自動車道（八代JCT～人吉）			——
工種	管理用平面図		——
西日本高速道路（株） 九州支社			

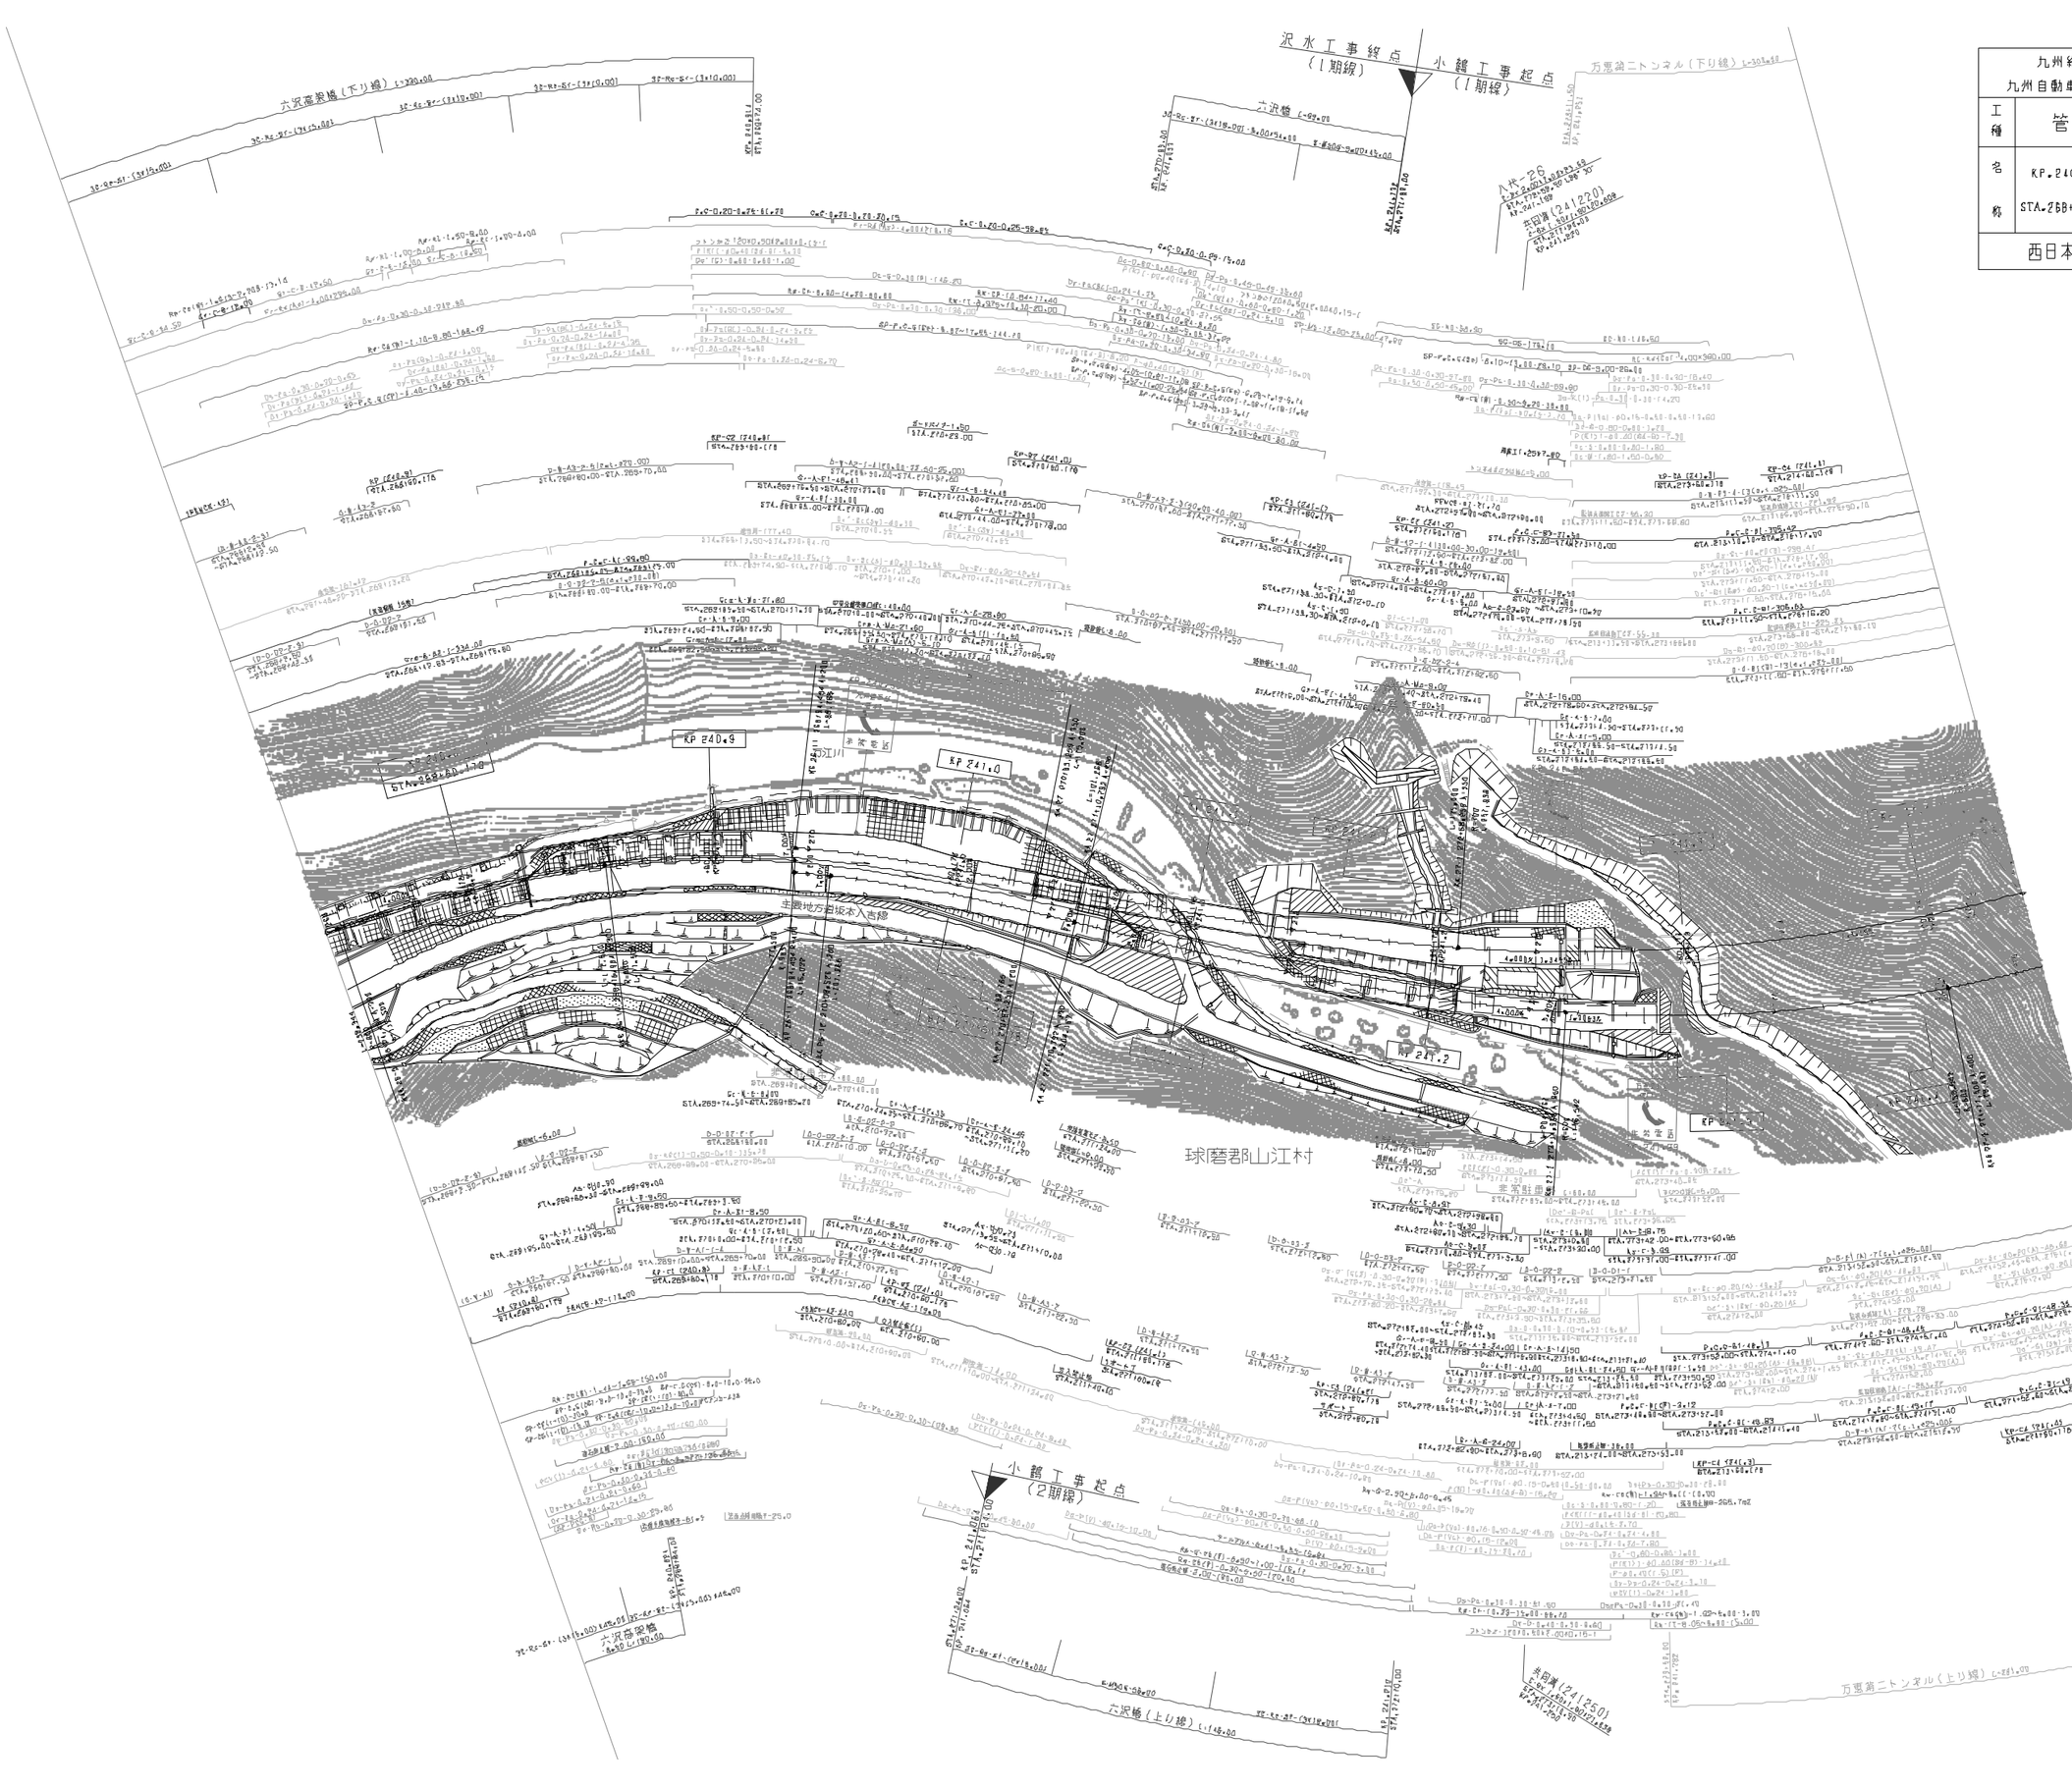

九州縦貫自動車道鹿児島線 九州自動車道（八代ＪＣＴ～人吉）			——
工種	管理用平面図		——
名称	KP.240.740～KP.241.440 STA.268+00(B)～STA.275+00(B)	縮尺 1/1000	35/49
西日本高速道路（株）　九州支社			

適要年月	摘要
第1回　2005年 6月	

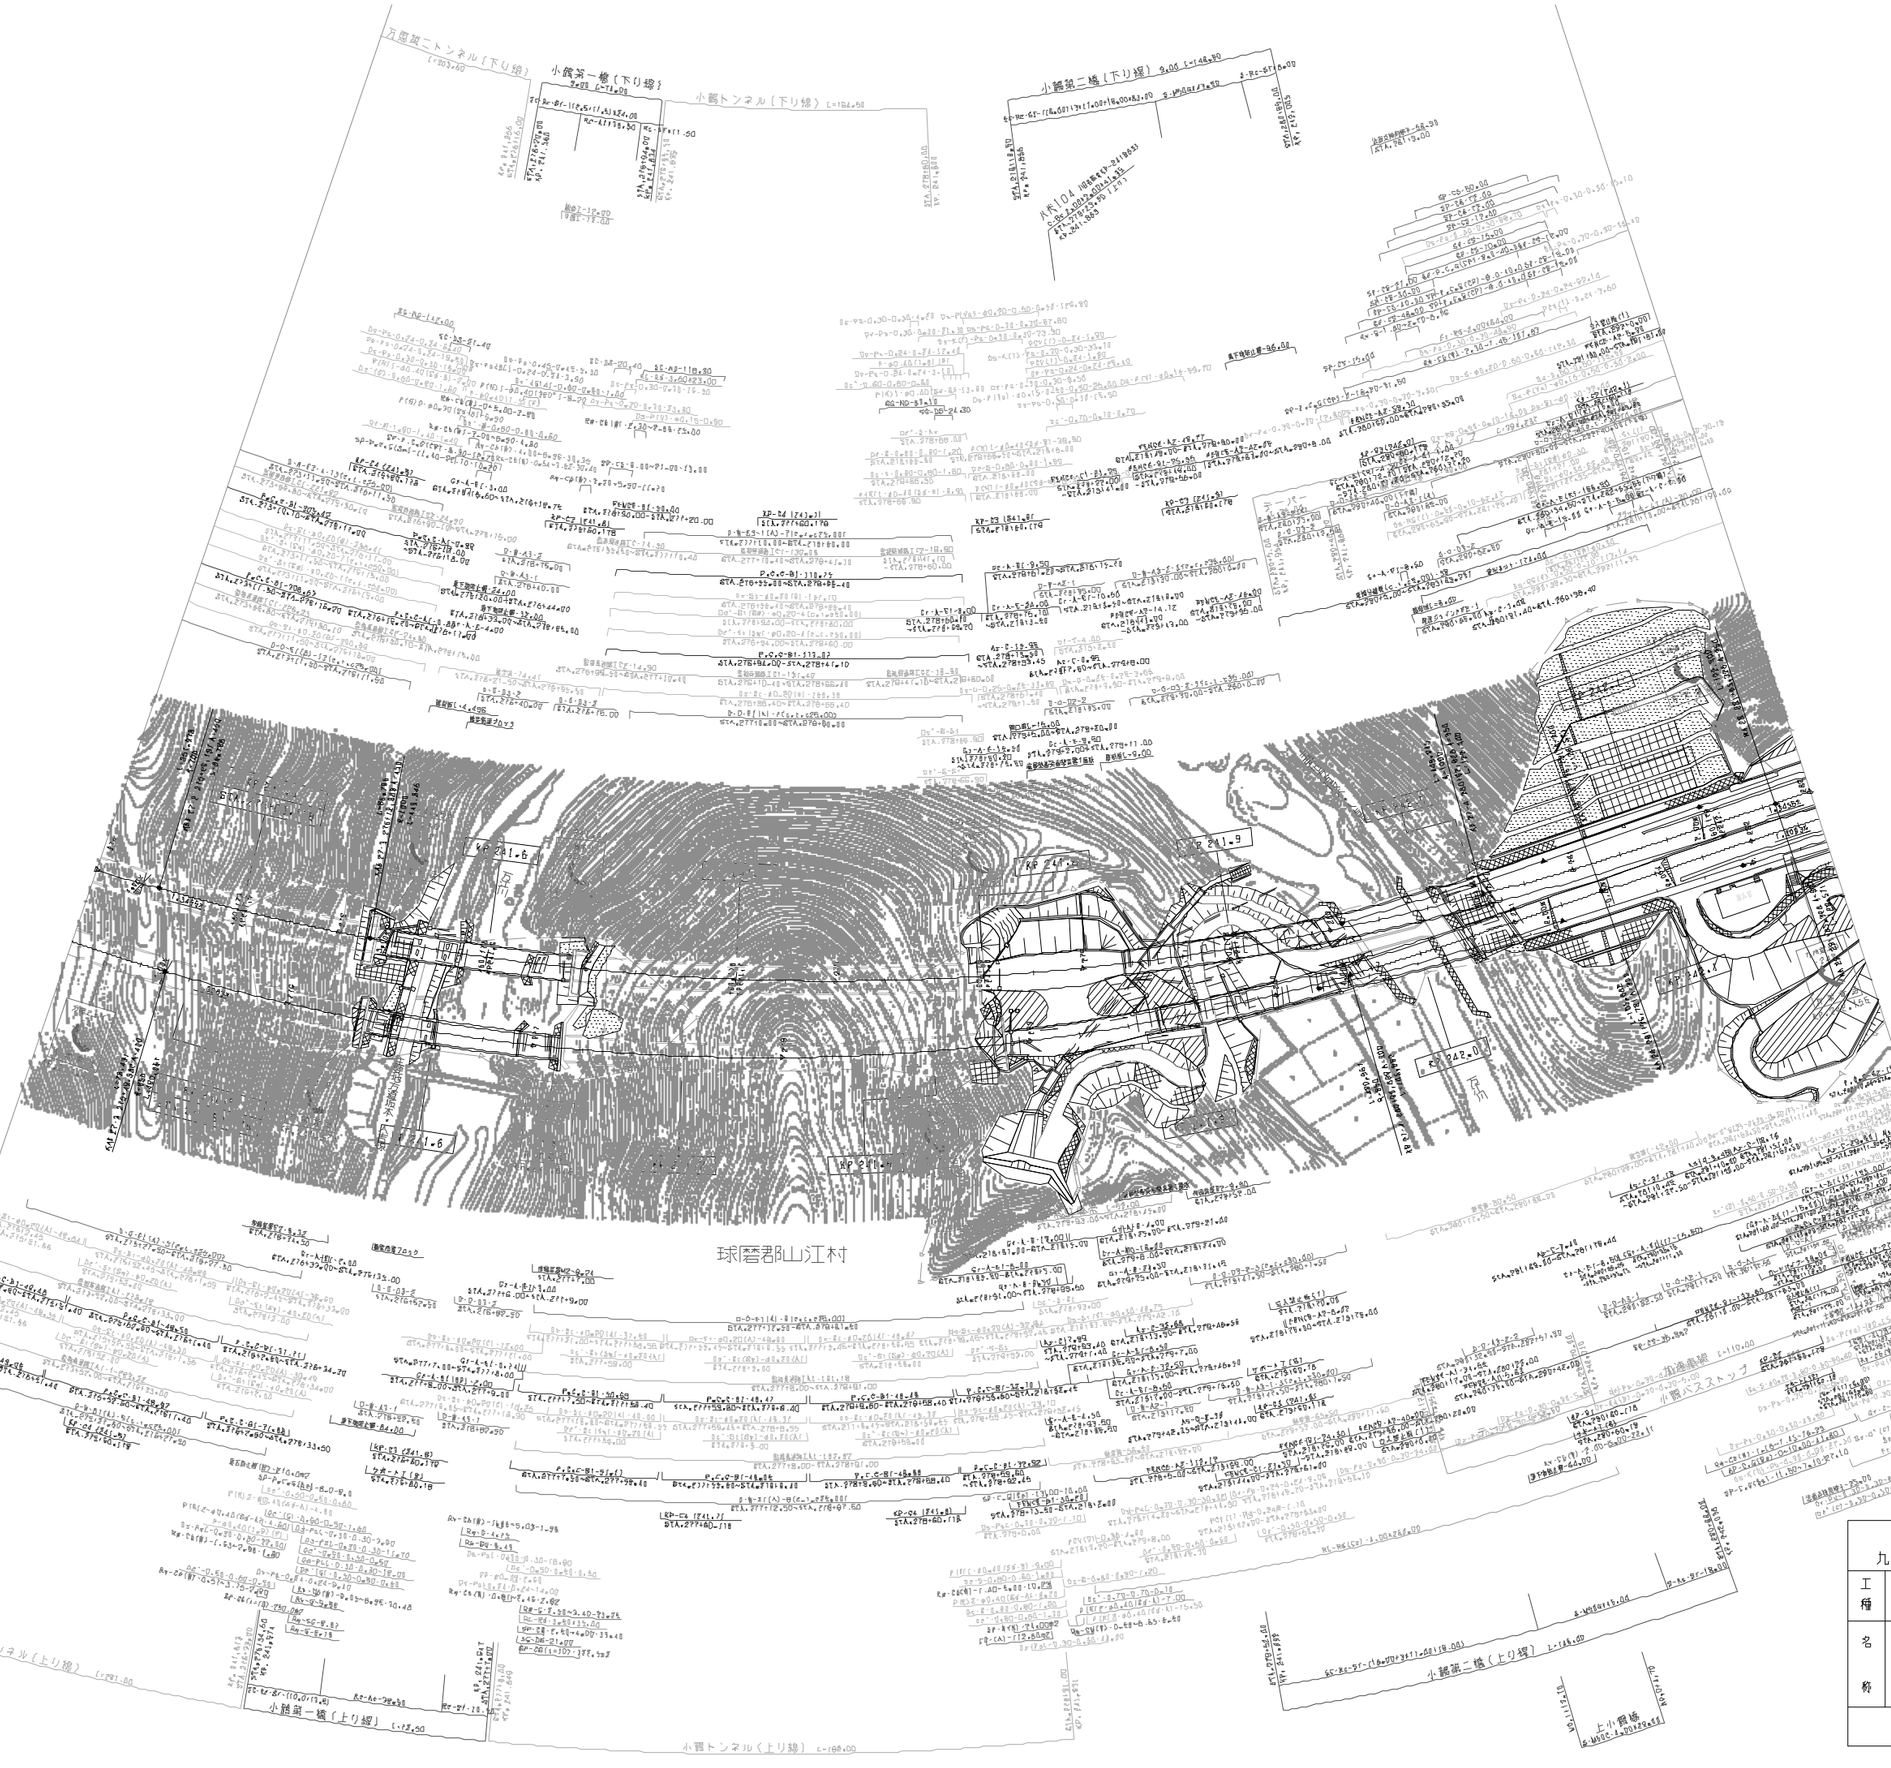

訂整年月	摘要
第1回 2005年 6月	

九州縦貫自動車道鹿児島線 九州自動車道（八代JCT～人吉）			——
工種	管理用平面図		——
名称	KP.241.440～KP.242.140 STA.275+00(B)～STA.282+00(B)	縮尺 1/1000	36 49
西日本高速道路（株） 九州支社			

九州縦貫自動車道鹿児島線
九州自動車道（八代ＪＣＴ～人吉）

工種	管理用平面図		
名称	KP.242.140～KP.242.840 STA.2882+00(B)～STA.2894+00(B)	縮尺 1/1000	37/49

西日本高速道路（株）　九州支社

適用年月	摘要
第1回　2005年 6月	
第2回　2020年 5月	

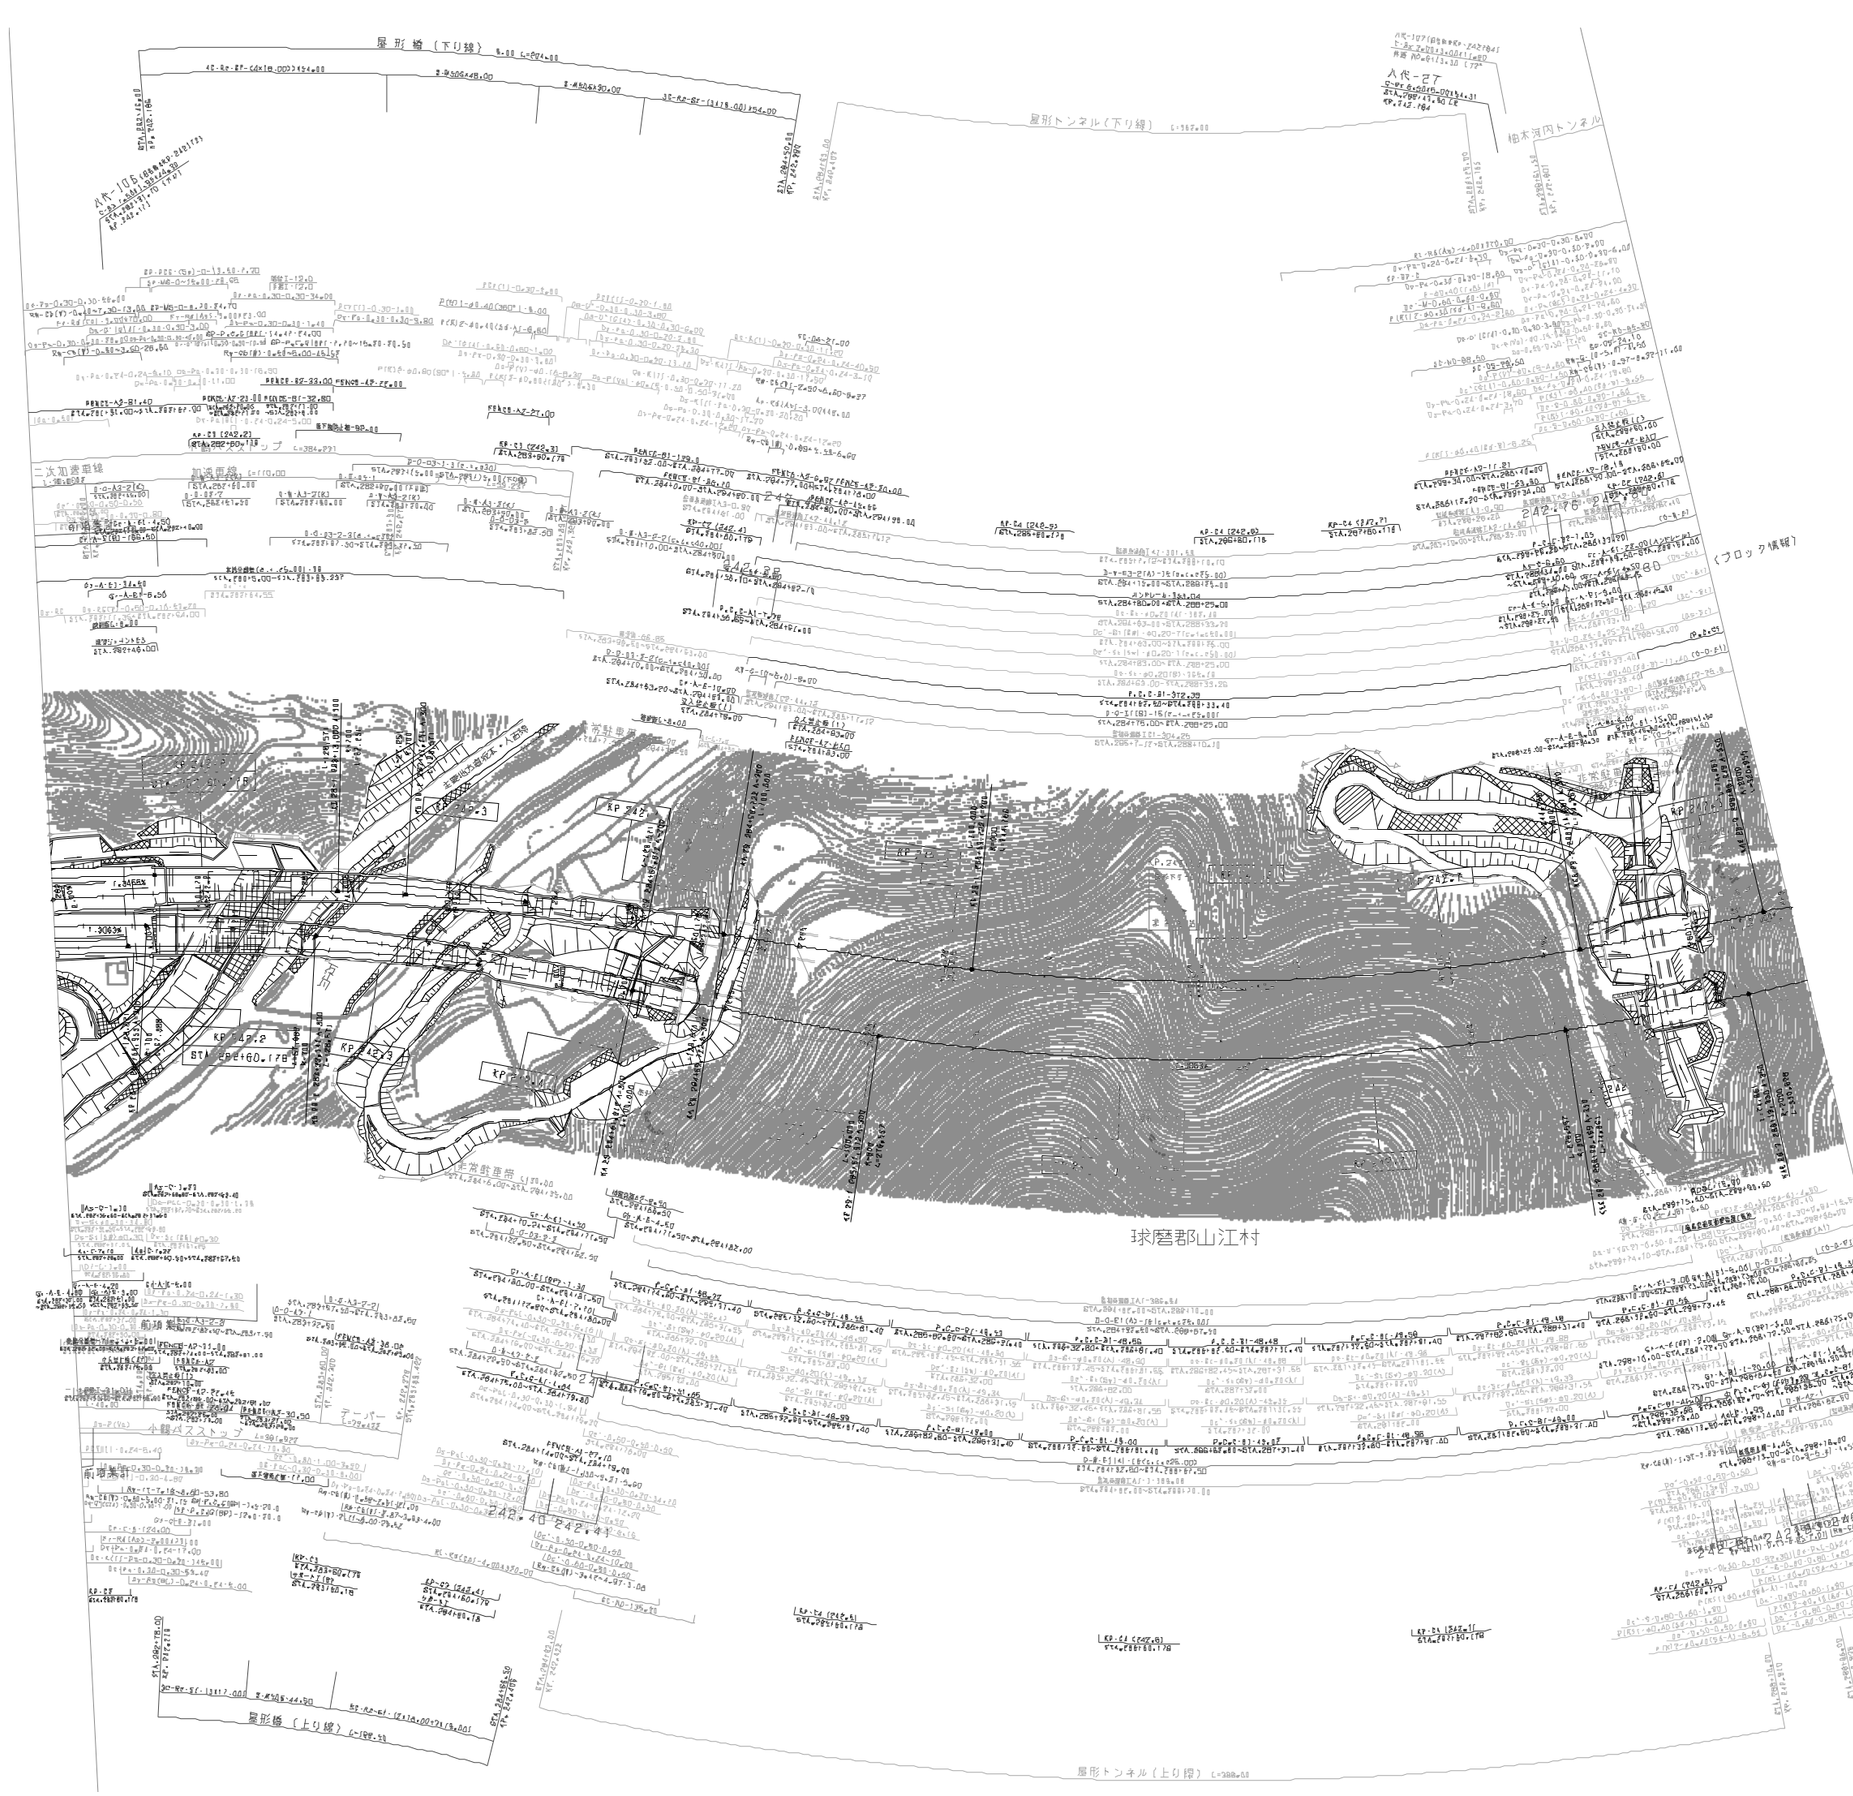

九州縦貫自動車道姫児島線 九州自動車道（八代JCT～人吉）	――
工種	管理用平面図
内容	KP.212.840～KP.243.510
縮尺	1/1000
名称	ST人.2894+00(3)～ST人.296+00(8)
	38 43

道路中心	境界
民国 2005年 6月	

西日本高速道路（株） 九州支社

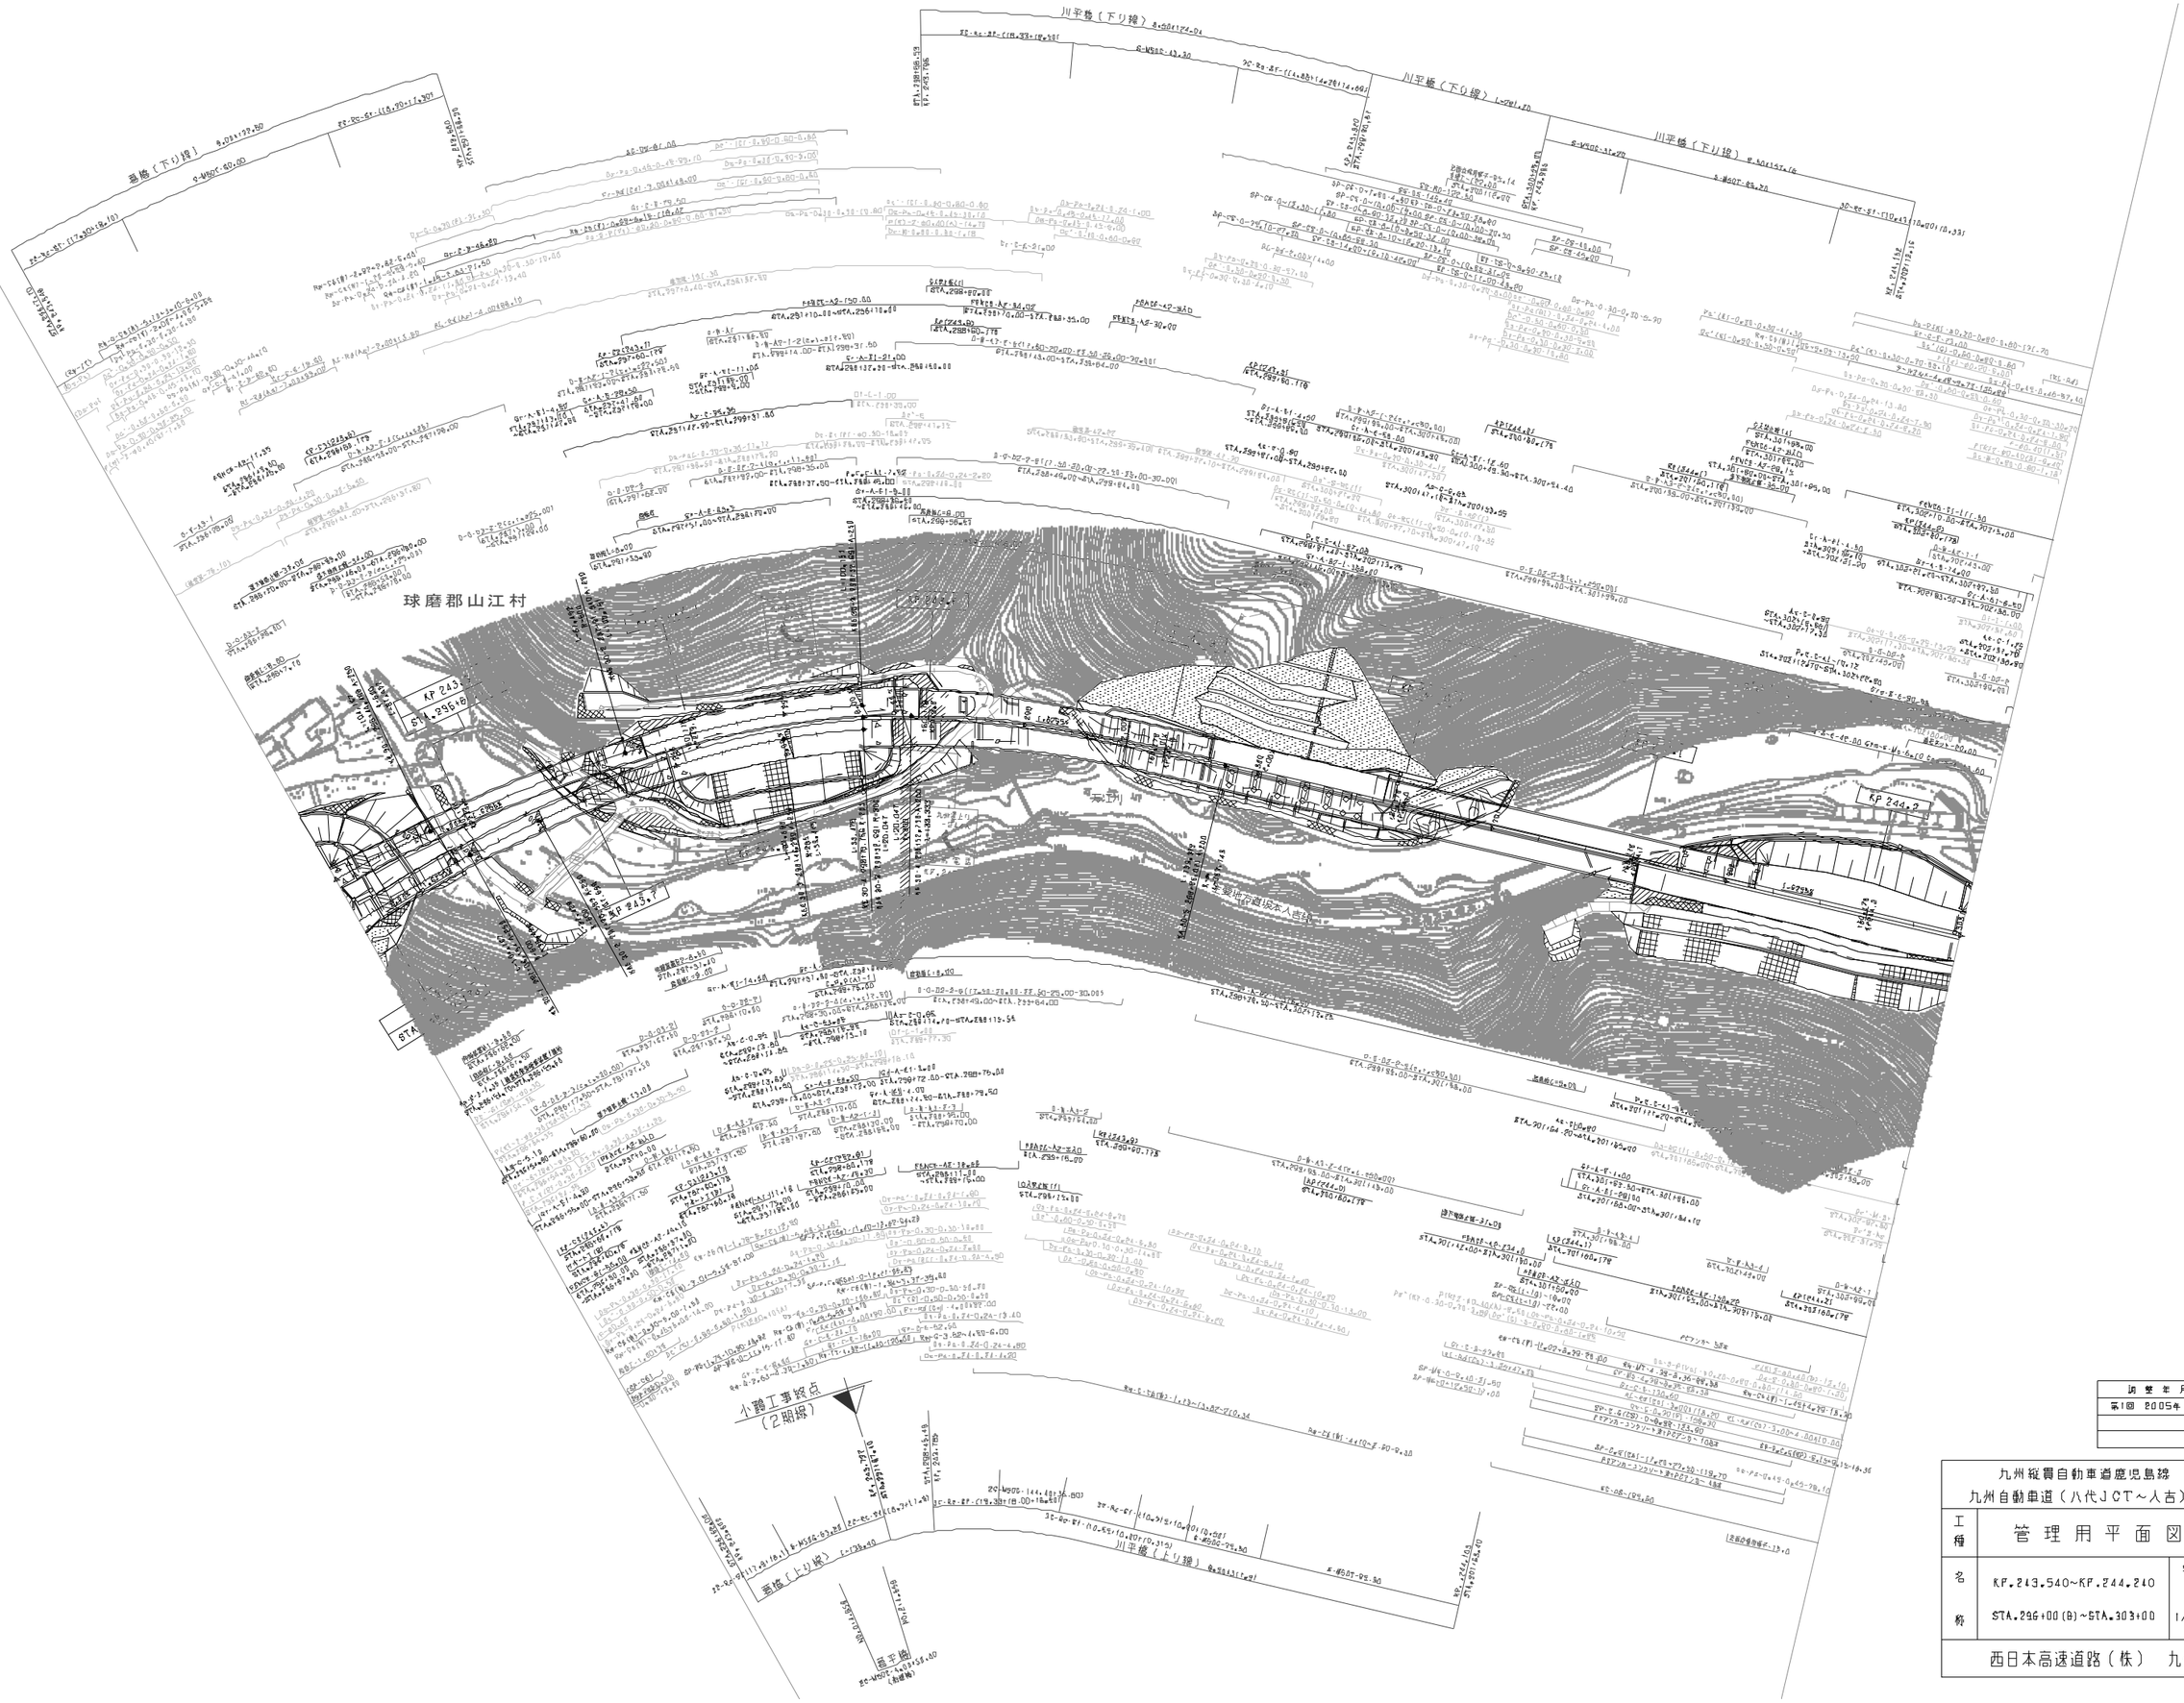

訂整年月	摘要
第1回 2005年 6月	

九州縦貫自動車道鹿児島線 九州自動車道（八代JCT～人吉）			——
工種	管理用平面図		——
名称	KP.243.540～KP.244.240 STA.296+00(B)～STA.303+00	縮尺 1/1000	39/49
西日本高速道路（株） 九州支社			

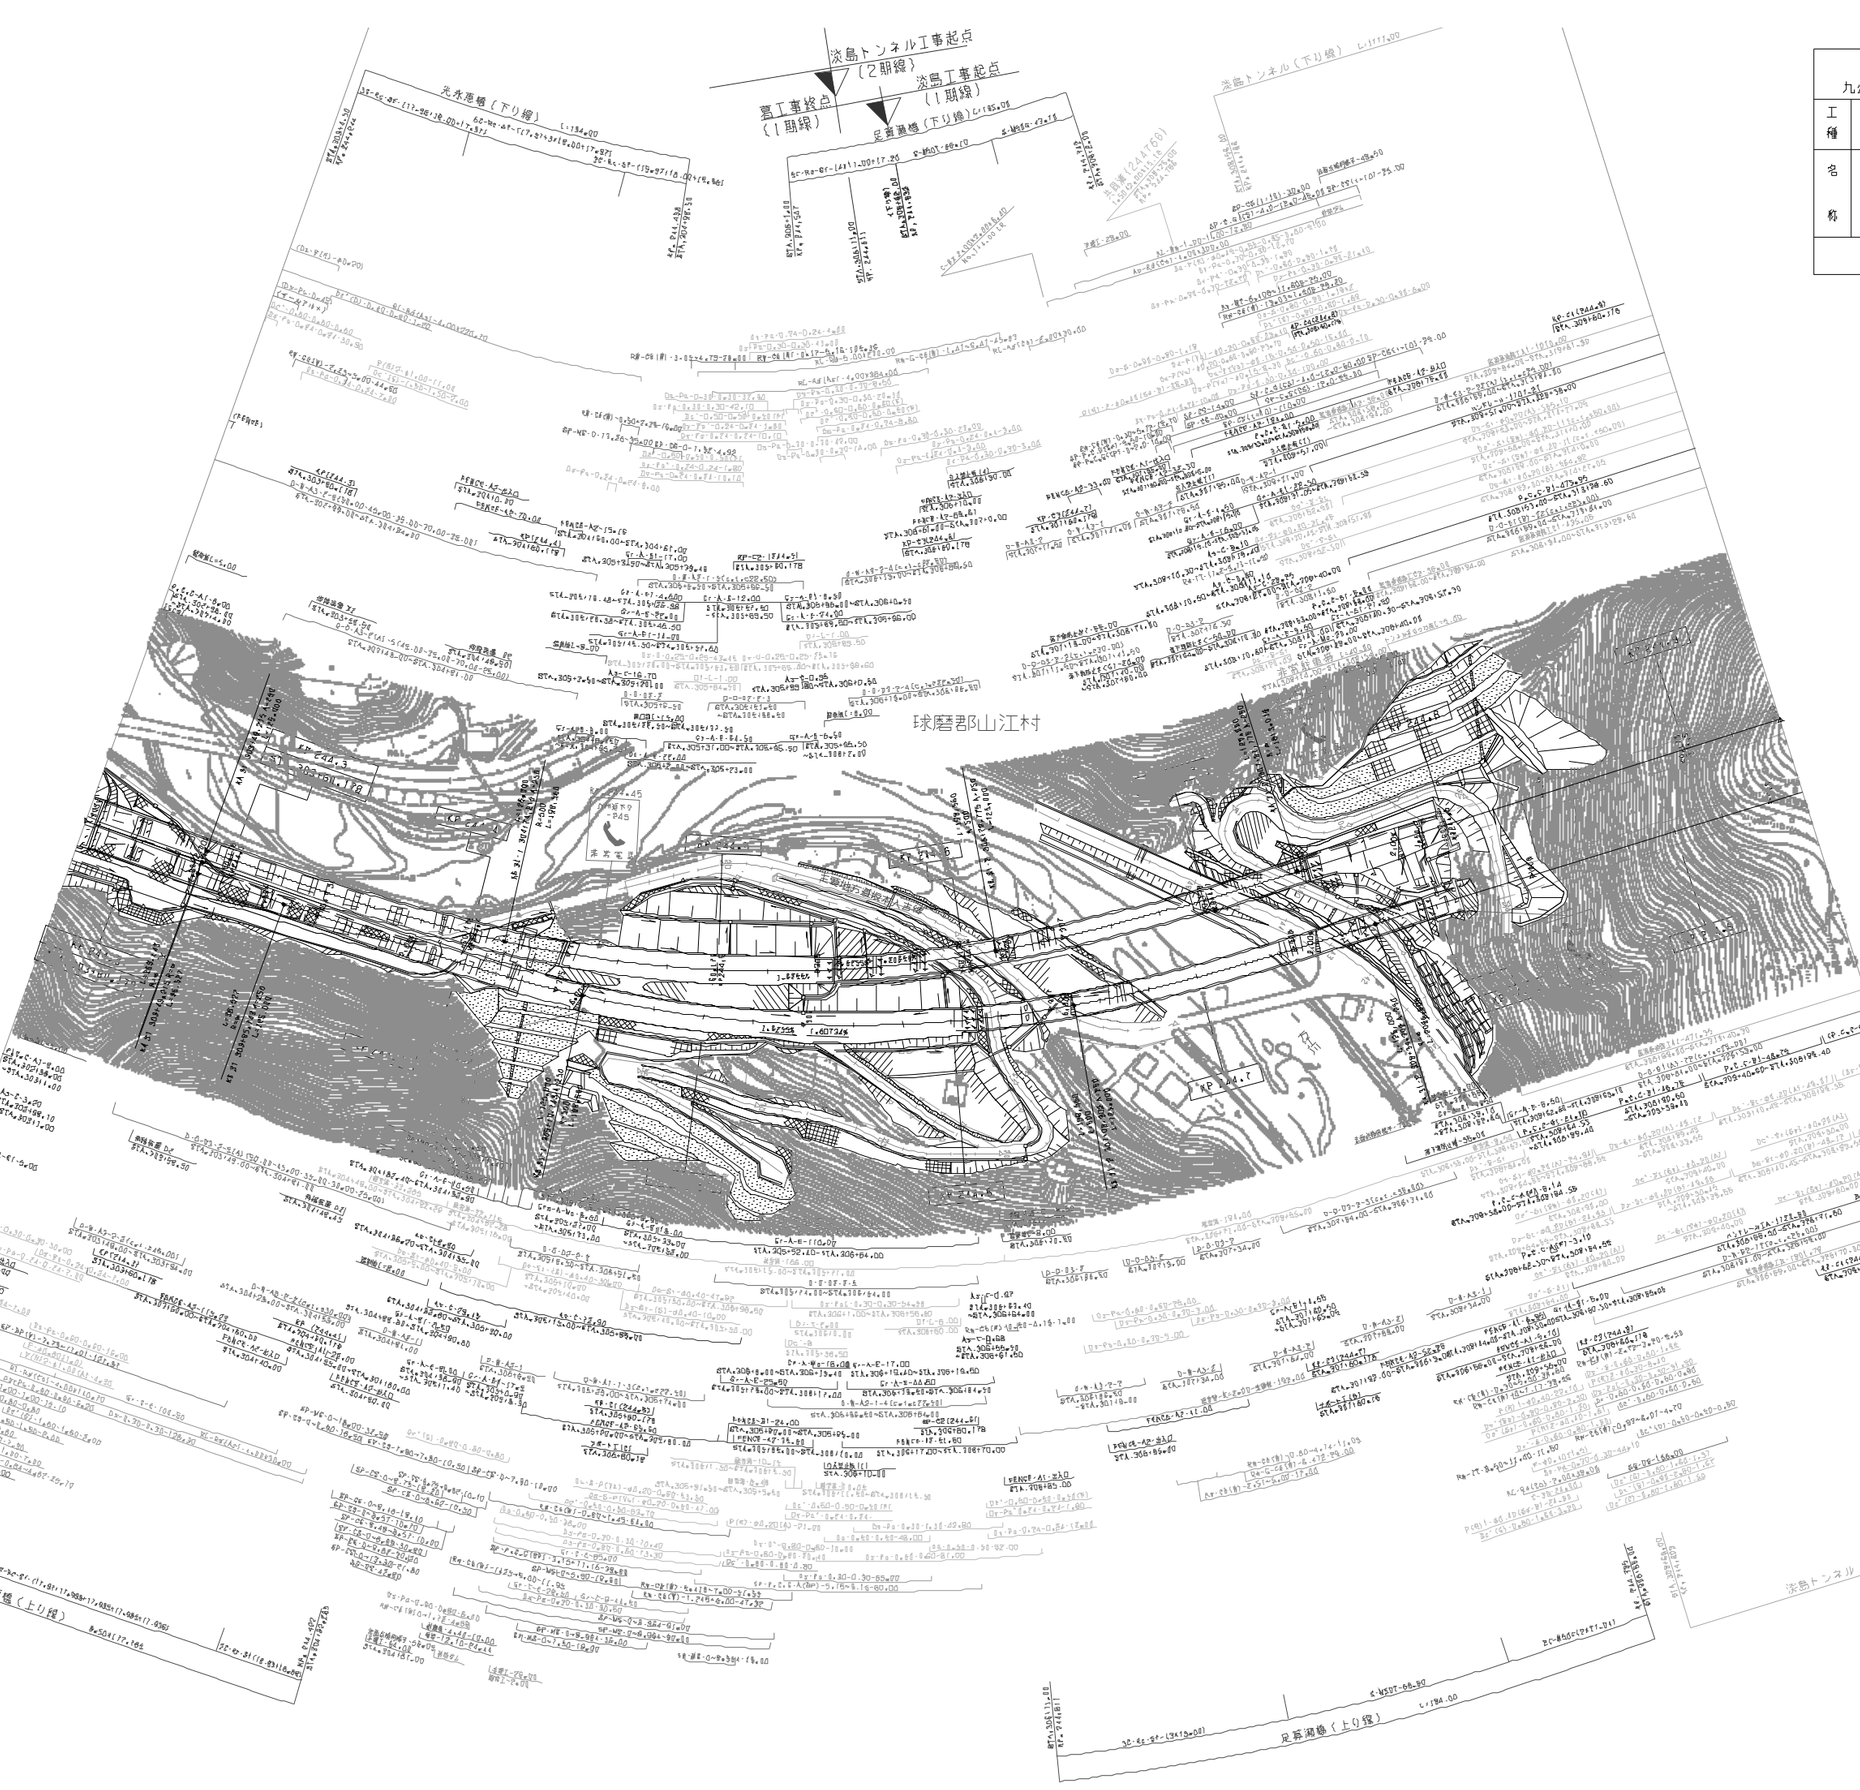

九州縦貫自動車道鹿児島線 九州自動車道（八代ＪＣＴ～人吉）			
工種	管理用平面図		
名称	KP.244.240～KP.244.940 STA.303+00～STA.310+00(81)	縮尺 1/1000	40 49
西日本高速道路（株）　九州支社			

調整年月	備考
第1回　2005年 6月	

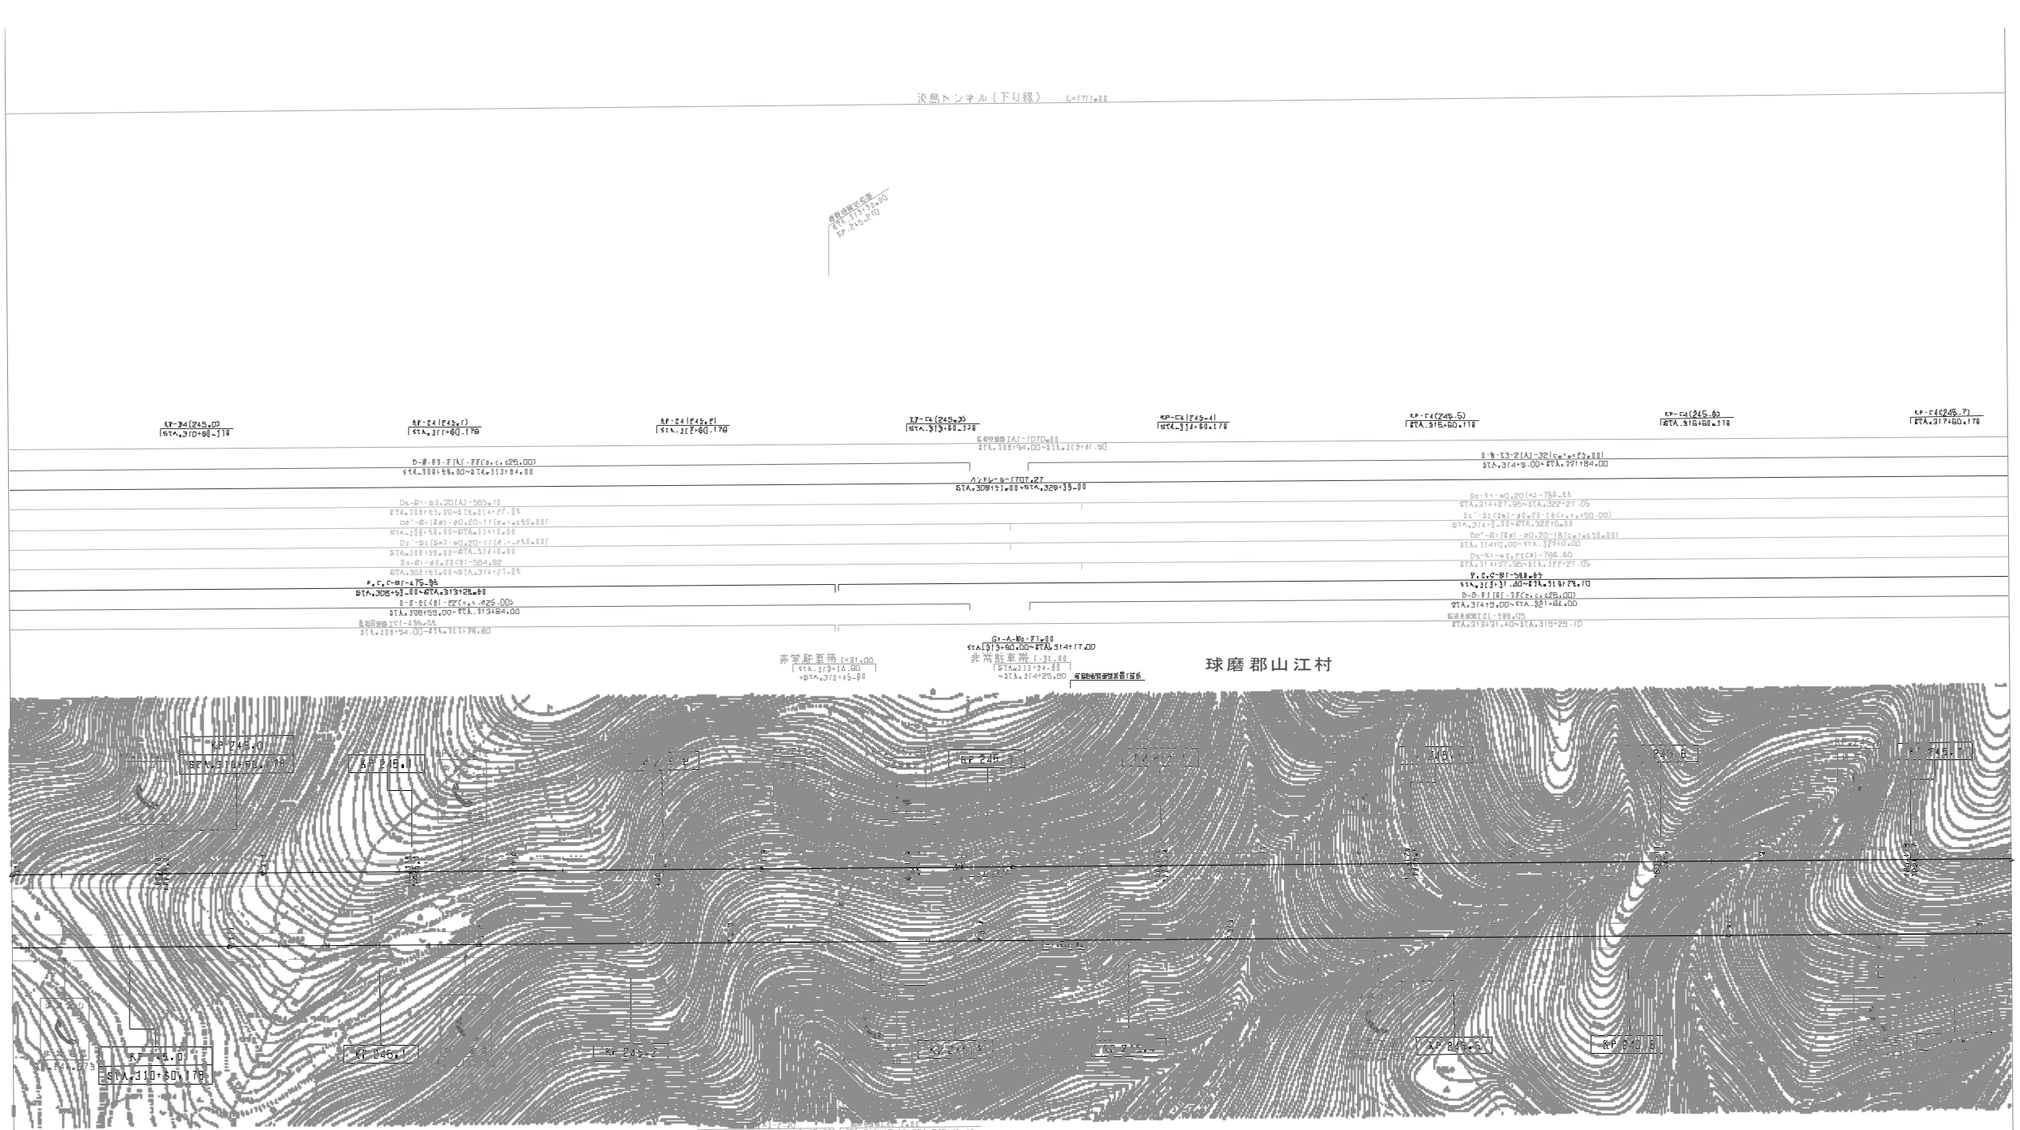

訂 整 年 月	摘 要
第1回 2005年 6月	

九州縦貫自動車道鹿児島線 九州自動車道（八代JCT～人吉）			——
工種	管 理 用 平 面 図		——
名称	KP.244.940～KP.245.740 STA.310+00(B)～STA.318+00(B)	縮尺 1/1000	41 49
西日本高速道路（株） 九州支社			

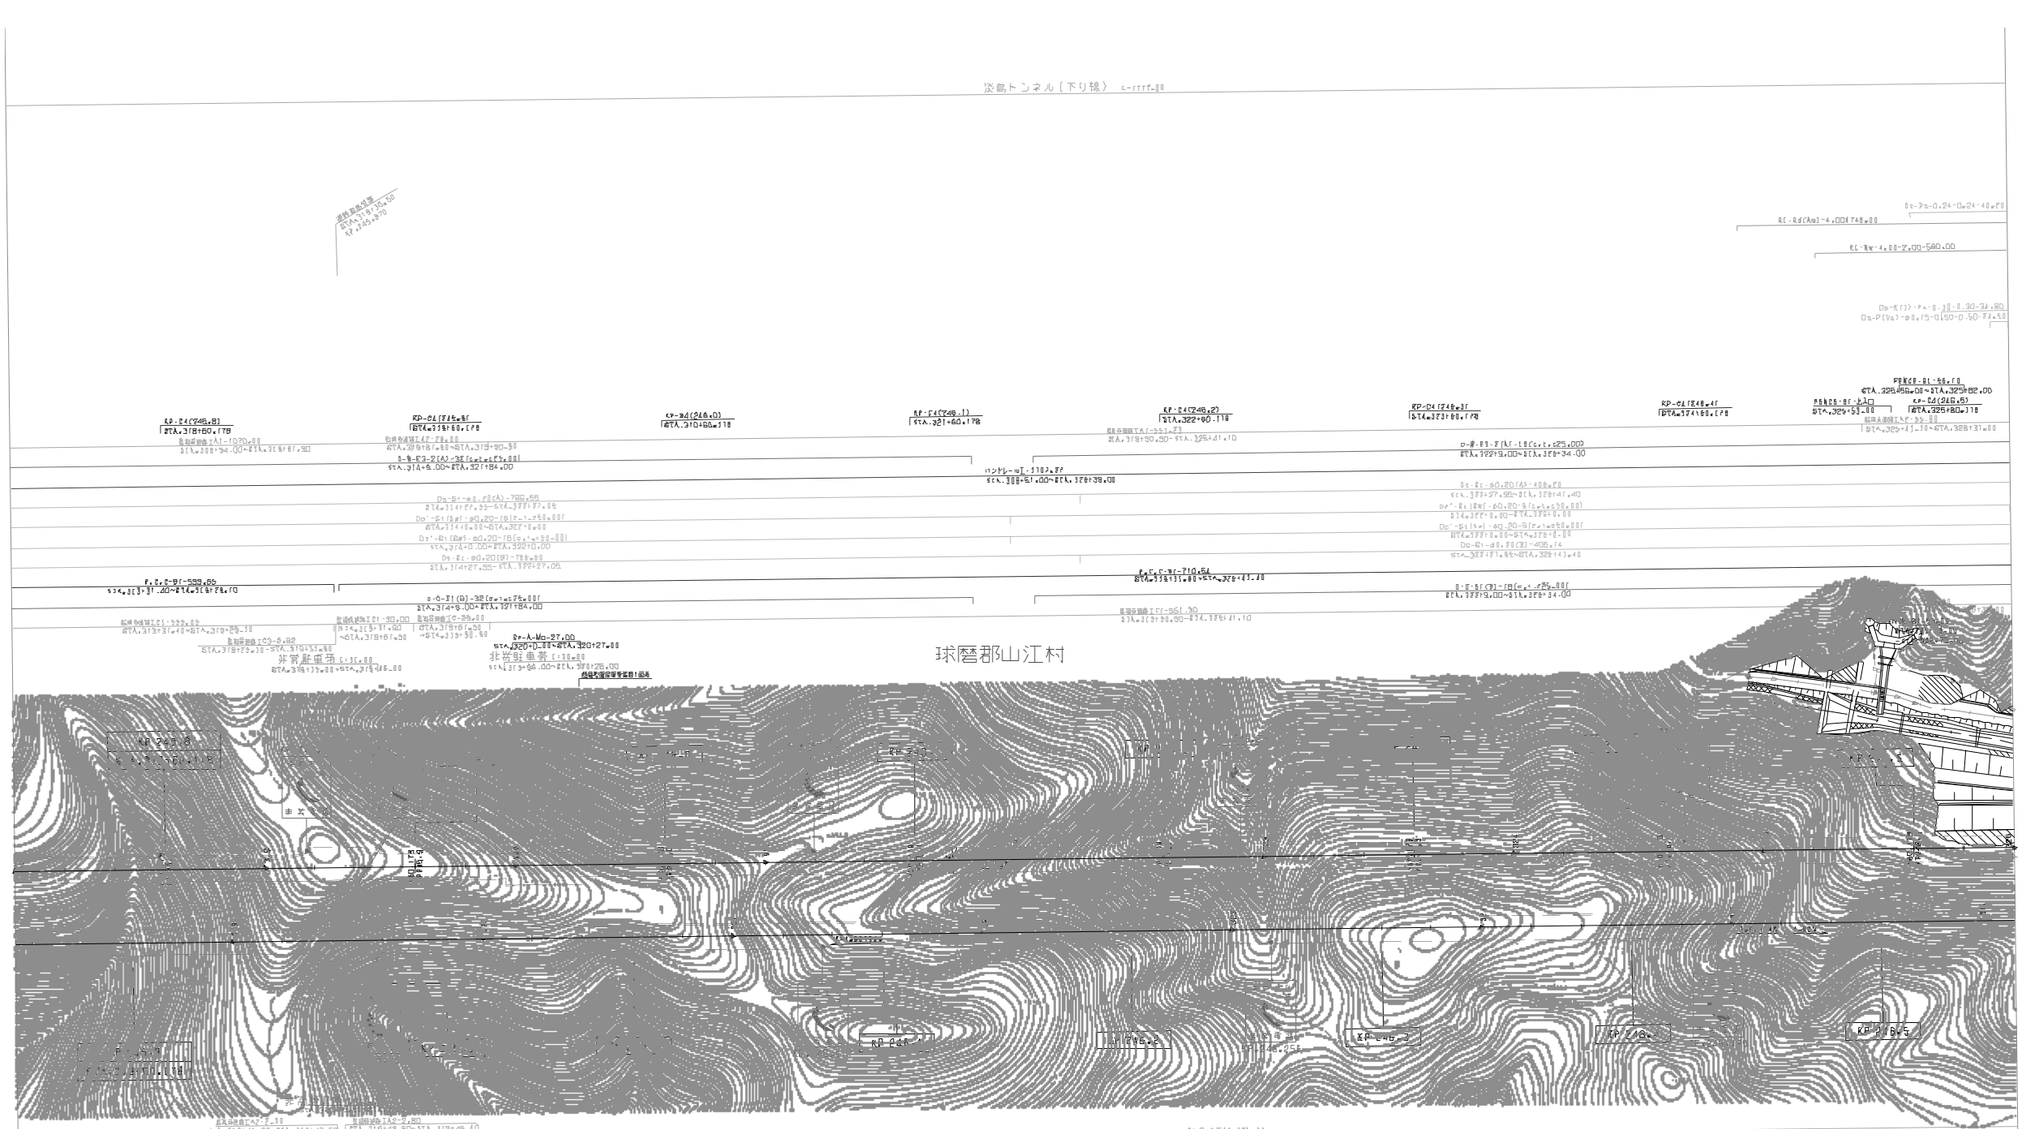

調整年月	備考
第1回 2005年 6月	

九州縦貫自動車道鹿児島線 九州自動車道（八代JCT～人吉）			——
工種	管理用平面図		——
名称	KP.245.740～KP.246.540 STA.318+00(B)～STA.326+00(B)	縮尺 1/1,000	42 49
西日本高速道路（株） 九州支社			

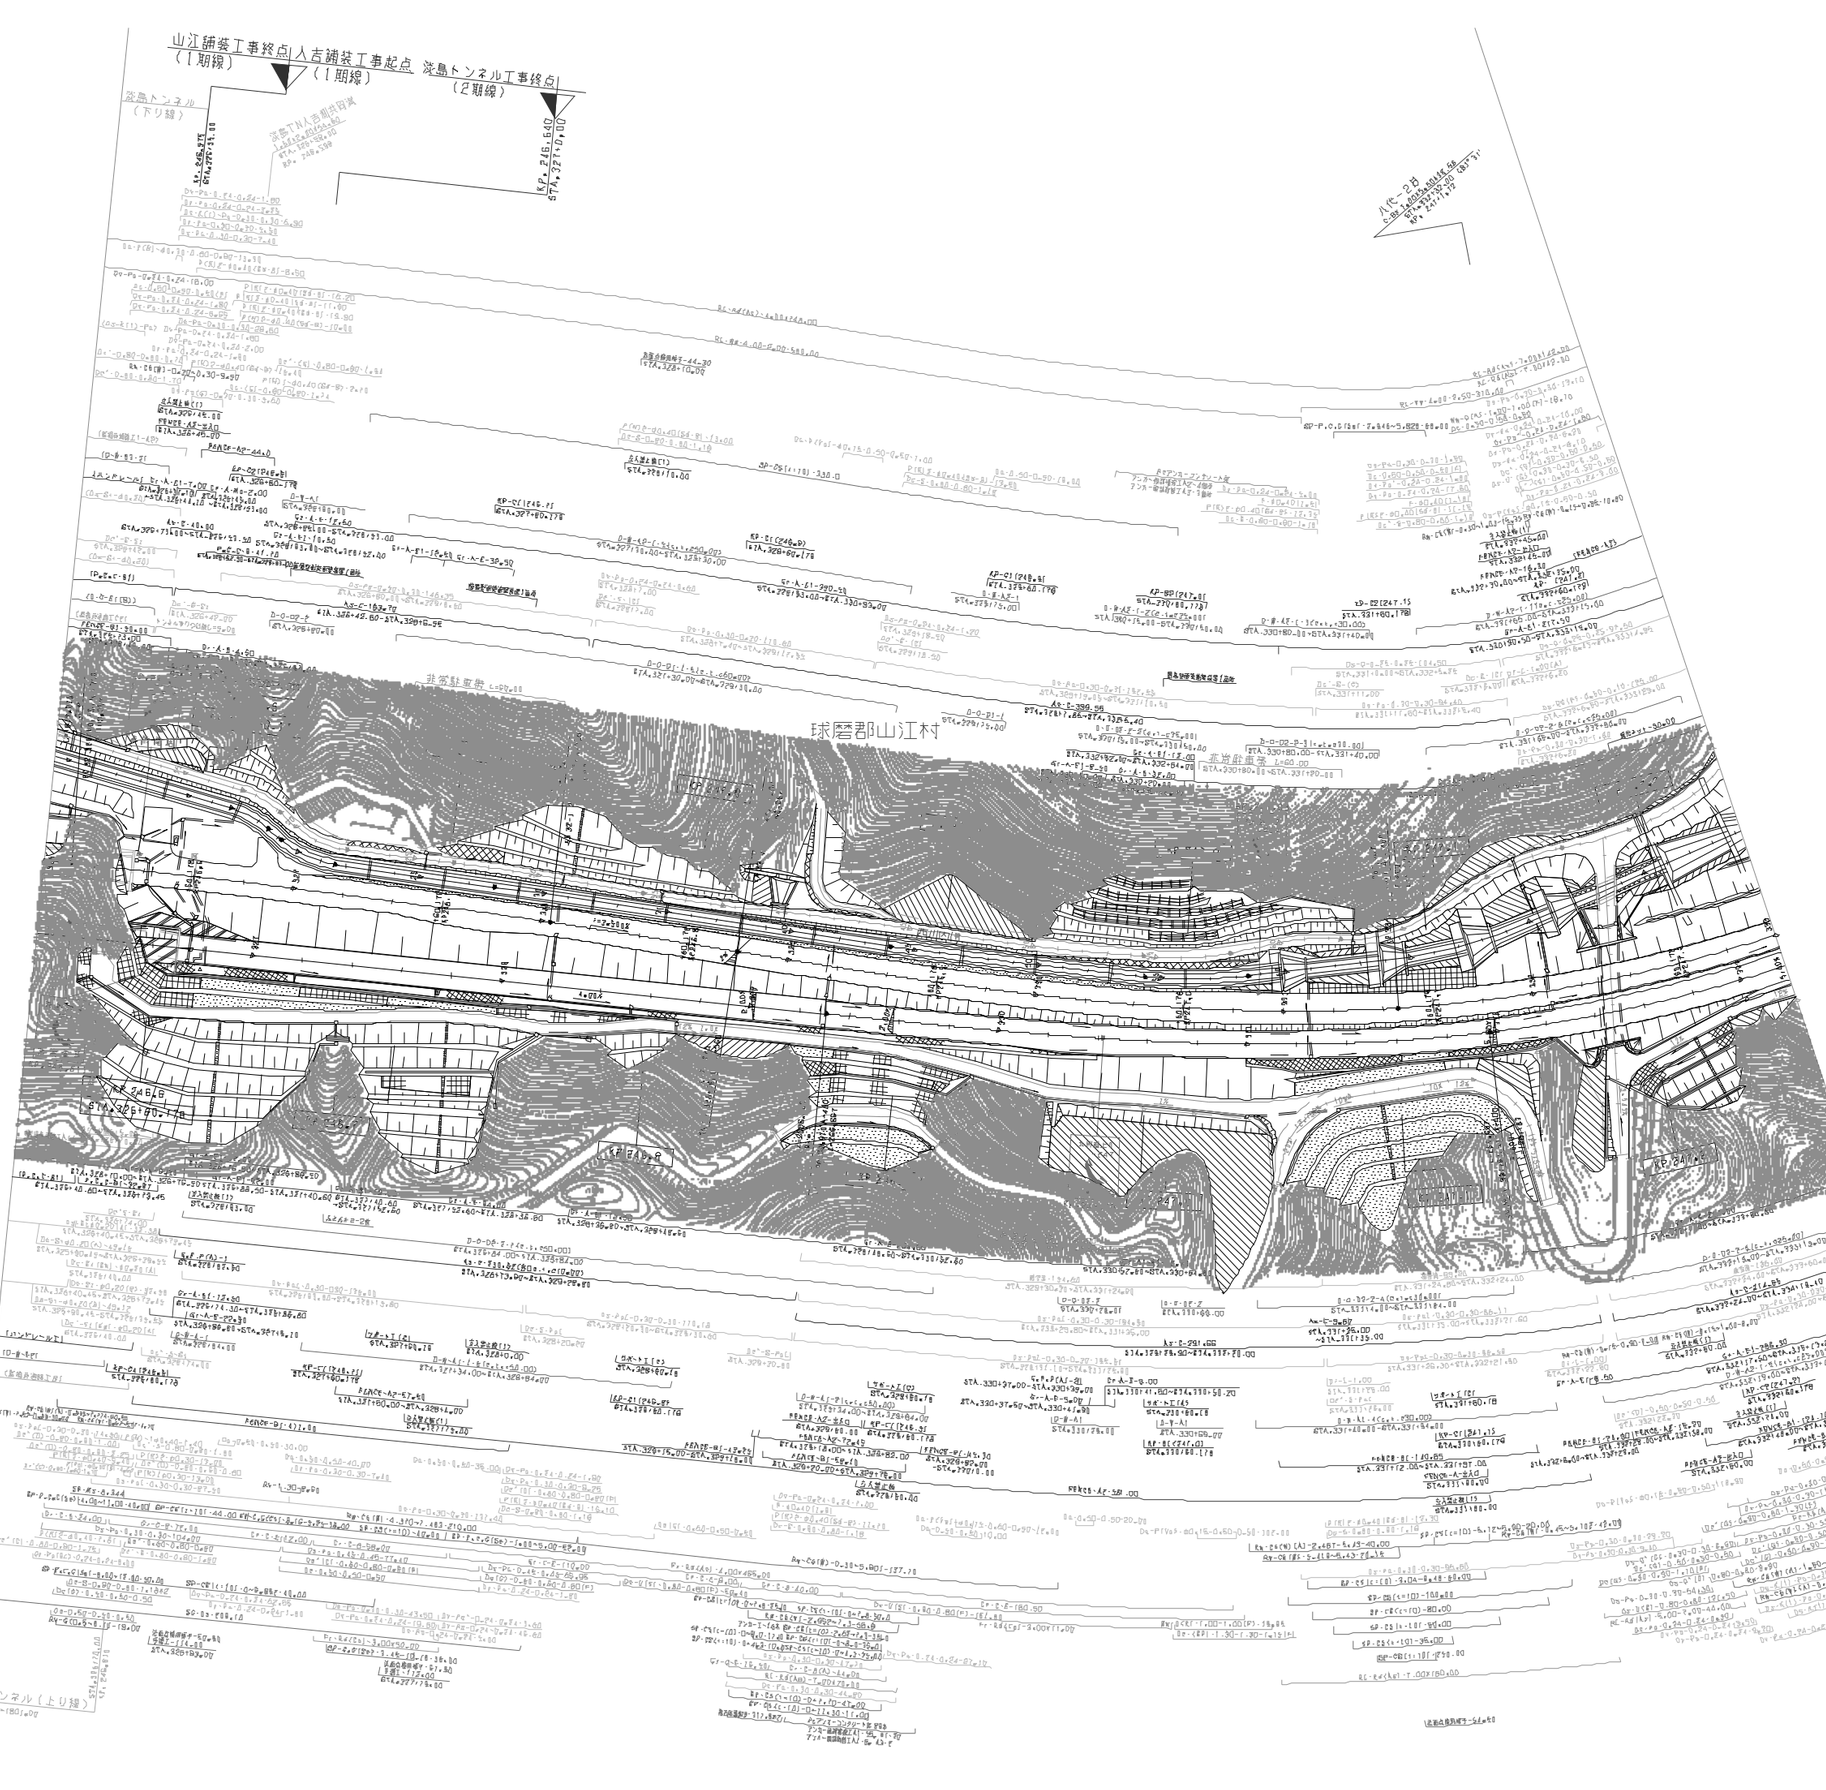

調整年月	摘要
第1回 2005年 6月	
第2回 2011年 2月	

九州縦貫自動車道鹿児島線 九州自動車道（八代JCT～人吉）			——
工種	管理用平面図		——
名称	KP.246.540～KP.247.240 STA.326+00(B)～STA.333+00(B)	縮尺 1/1000	43 49
西日本高速道路（株） 九州支社			

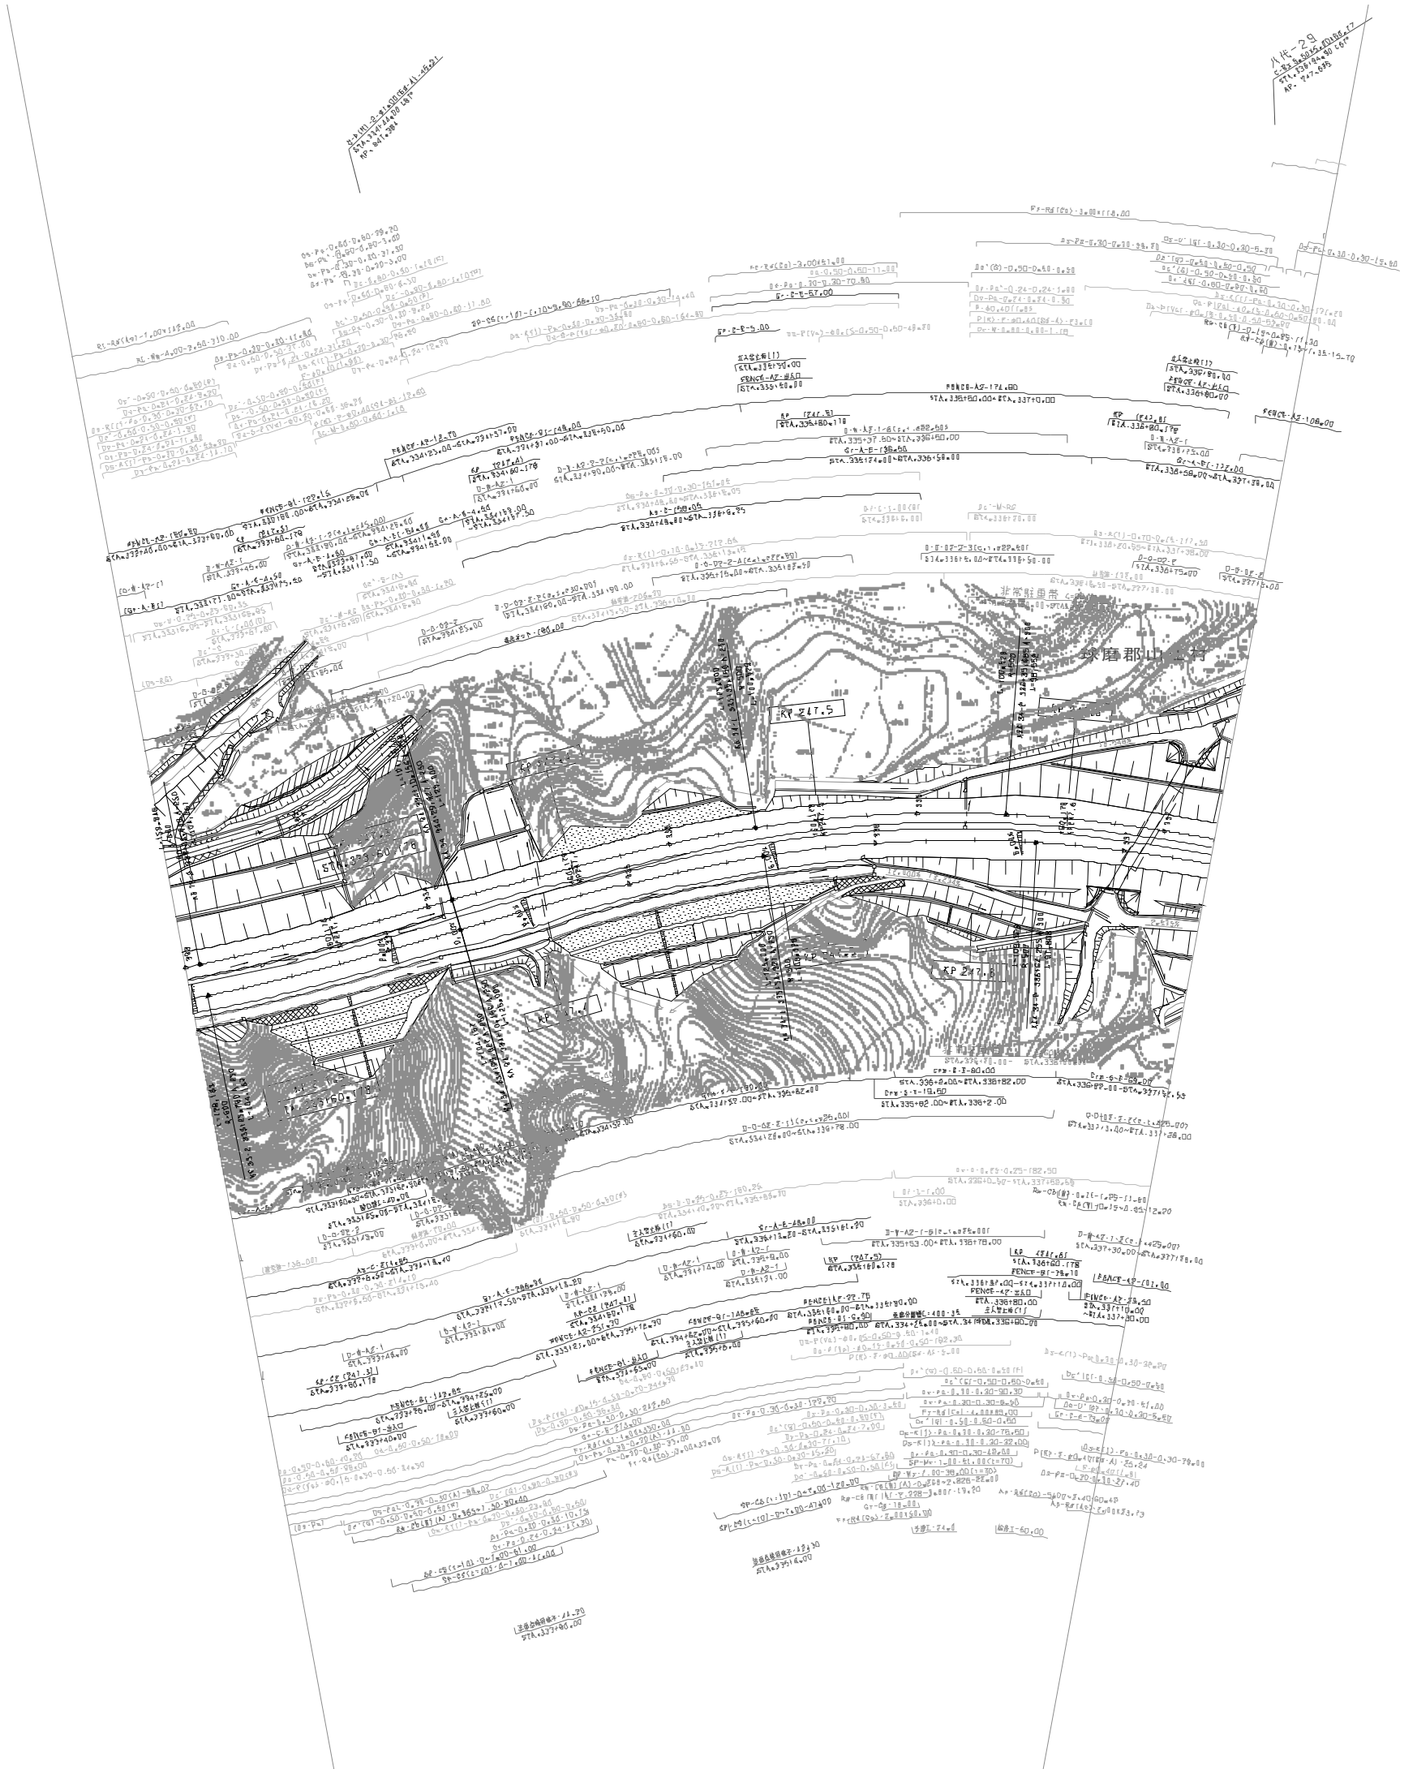

訂 正 年 月	摘 要
第1回 2005年 6月	

九州縦貫自動車道鹿児島線 九州自動車道（八代JCT～人吉）			——
工種	管 理 用 平 面 図		——
名称	KP.247.240～KP.247.660 STA.333+00(B)～STA.337+20	縮尺 1/1000	44 49
西日本高速道路（株） 九州支社			

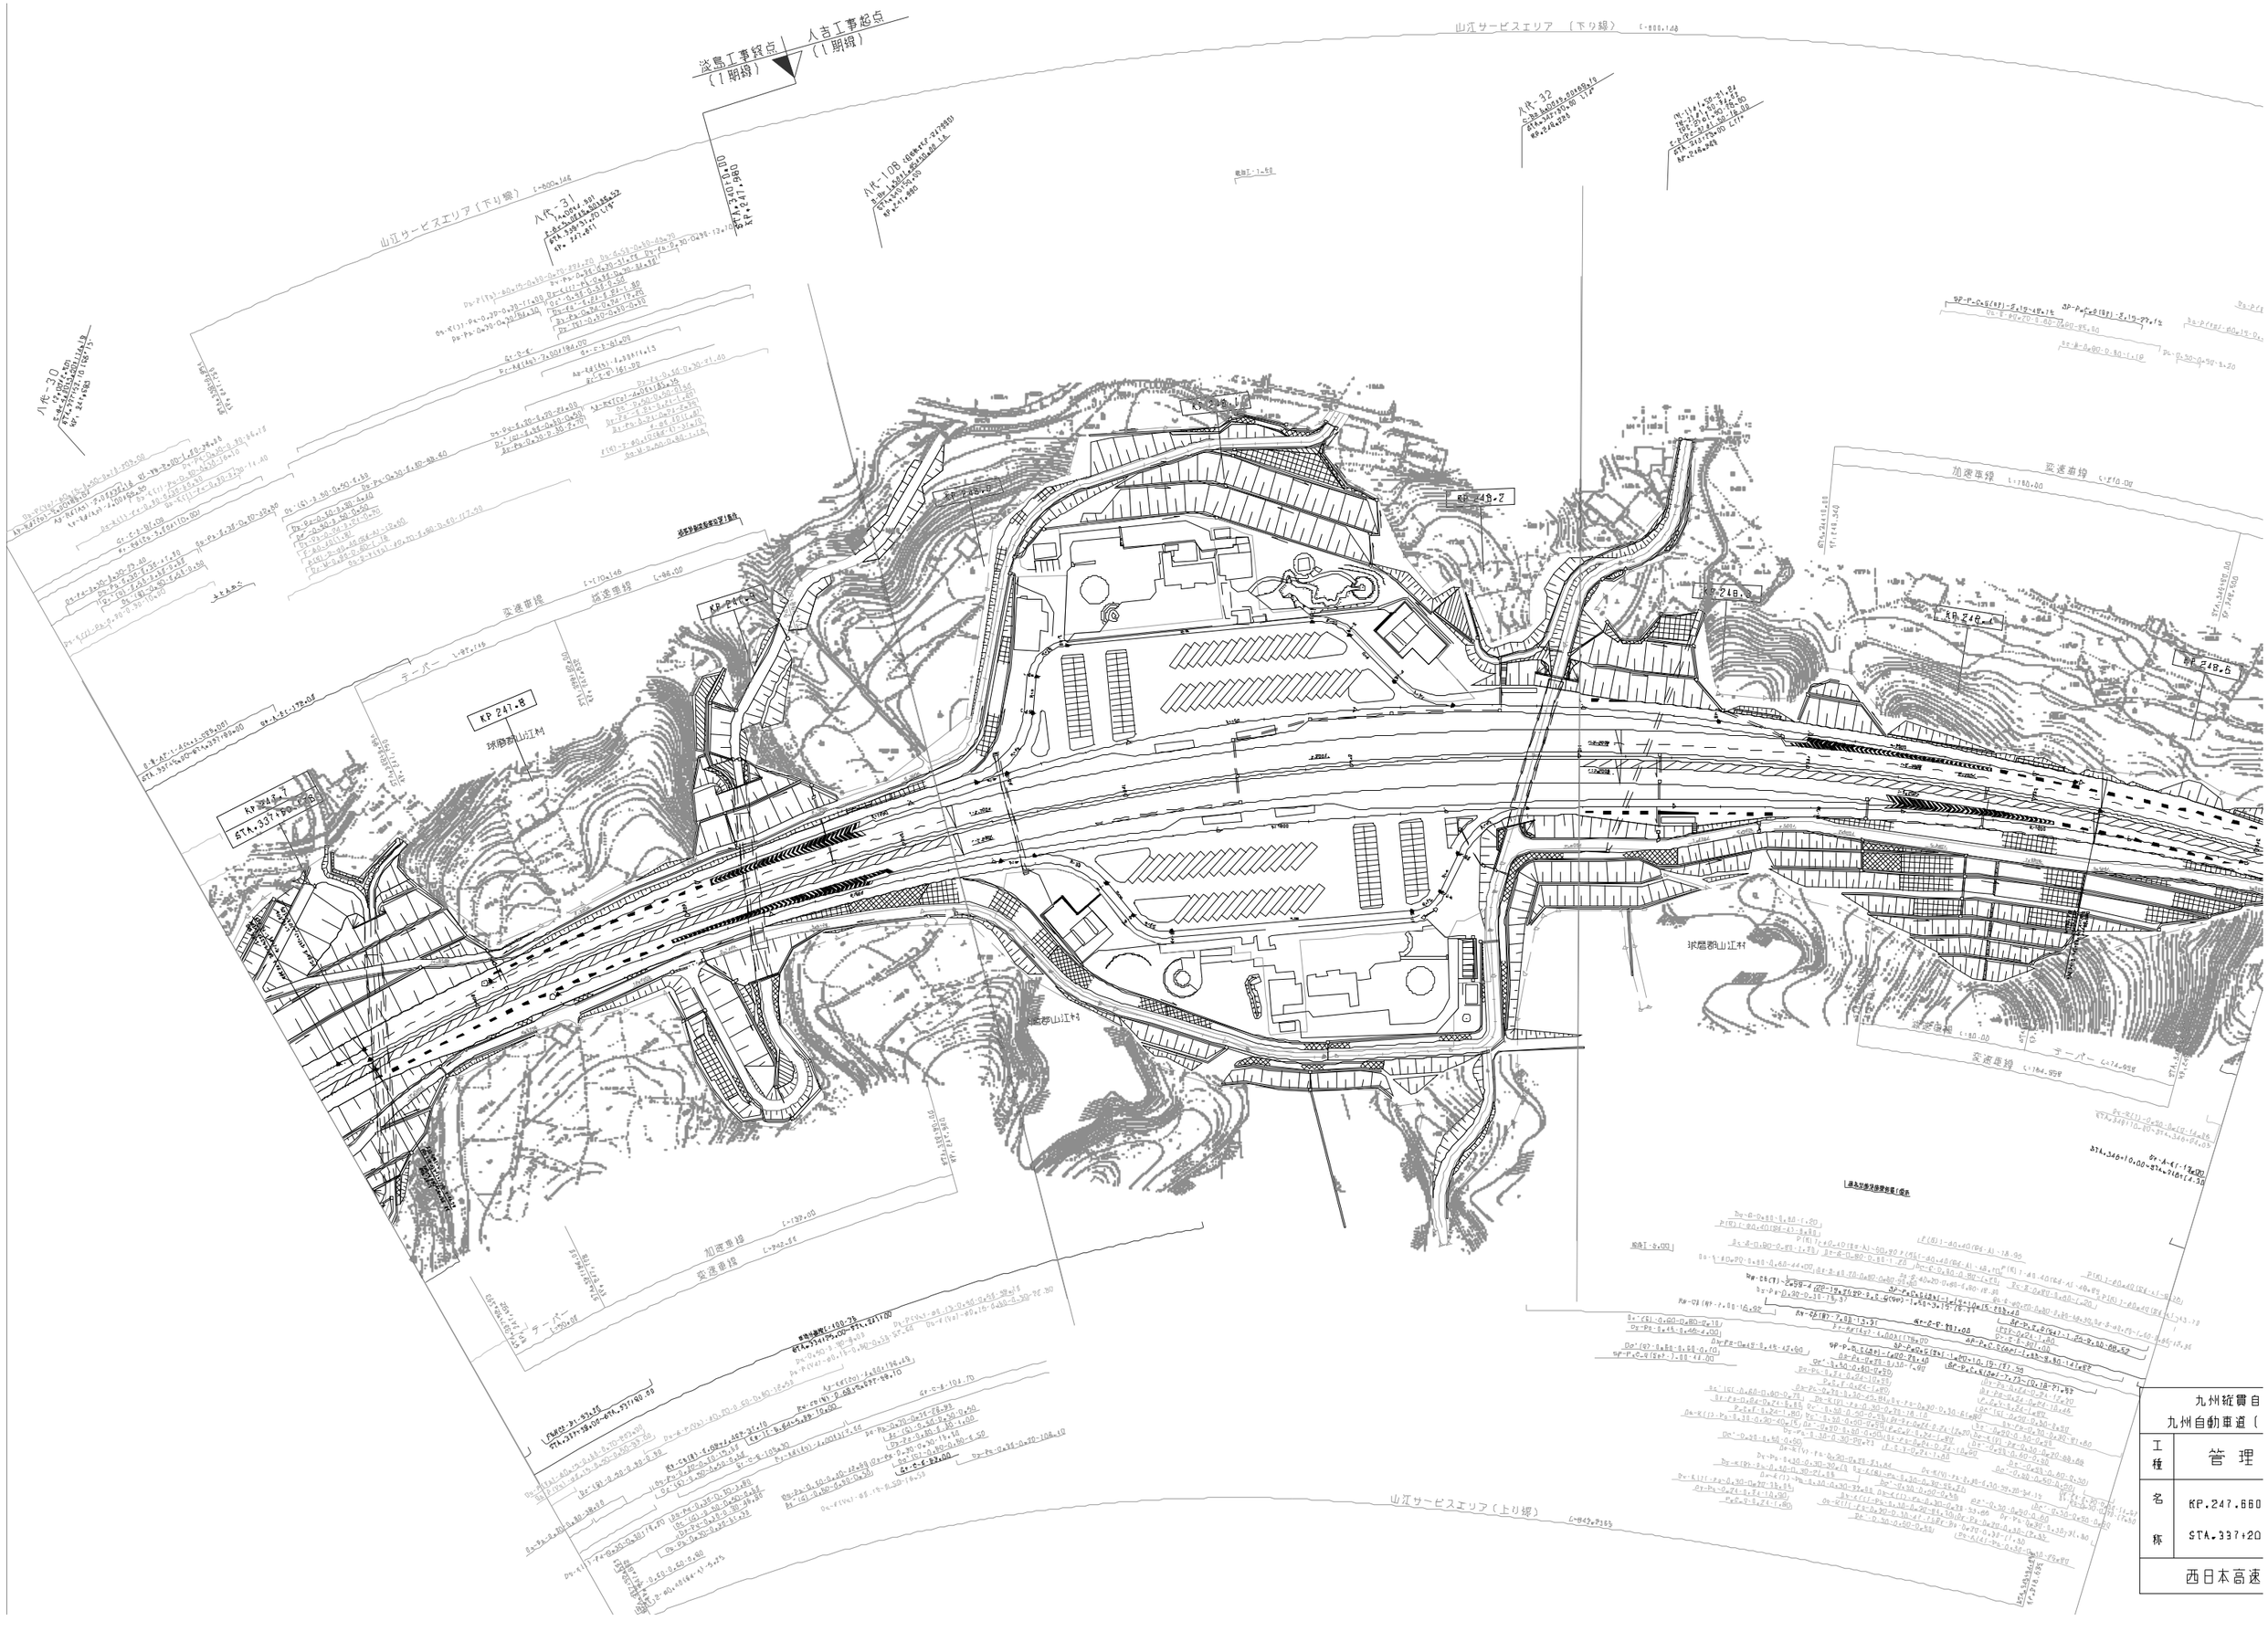

九州縦貫自
九州自動車道（

工種	管理
名称	KP.247.660 STA.337+20

西日本高速

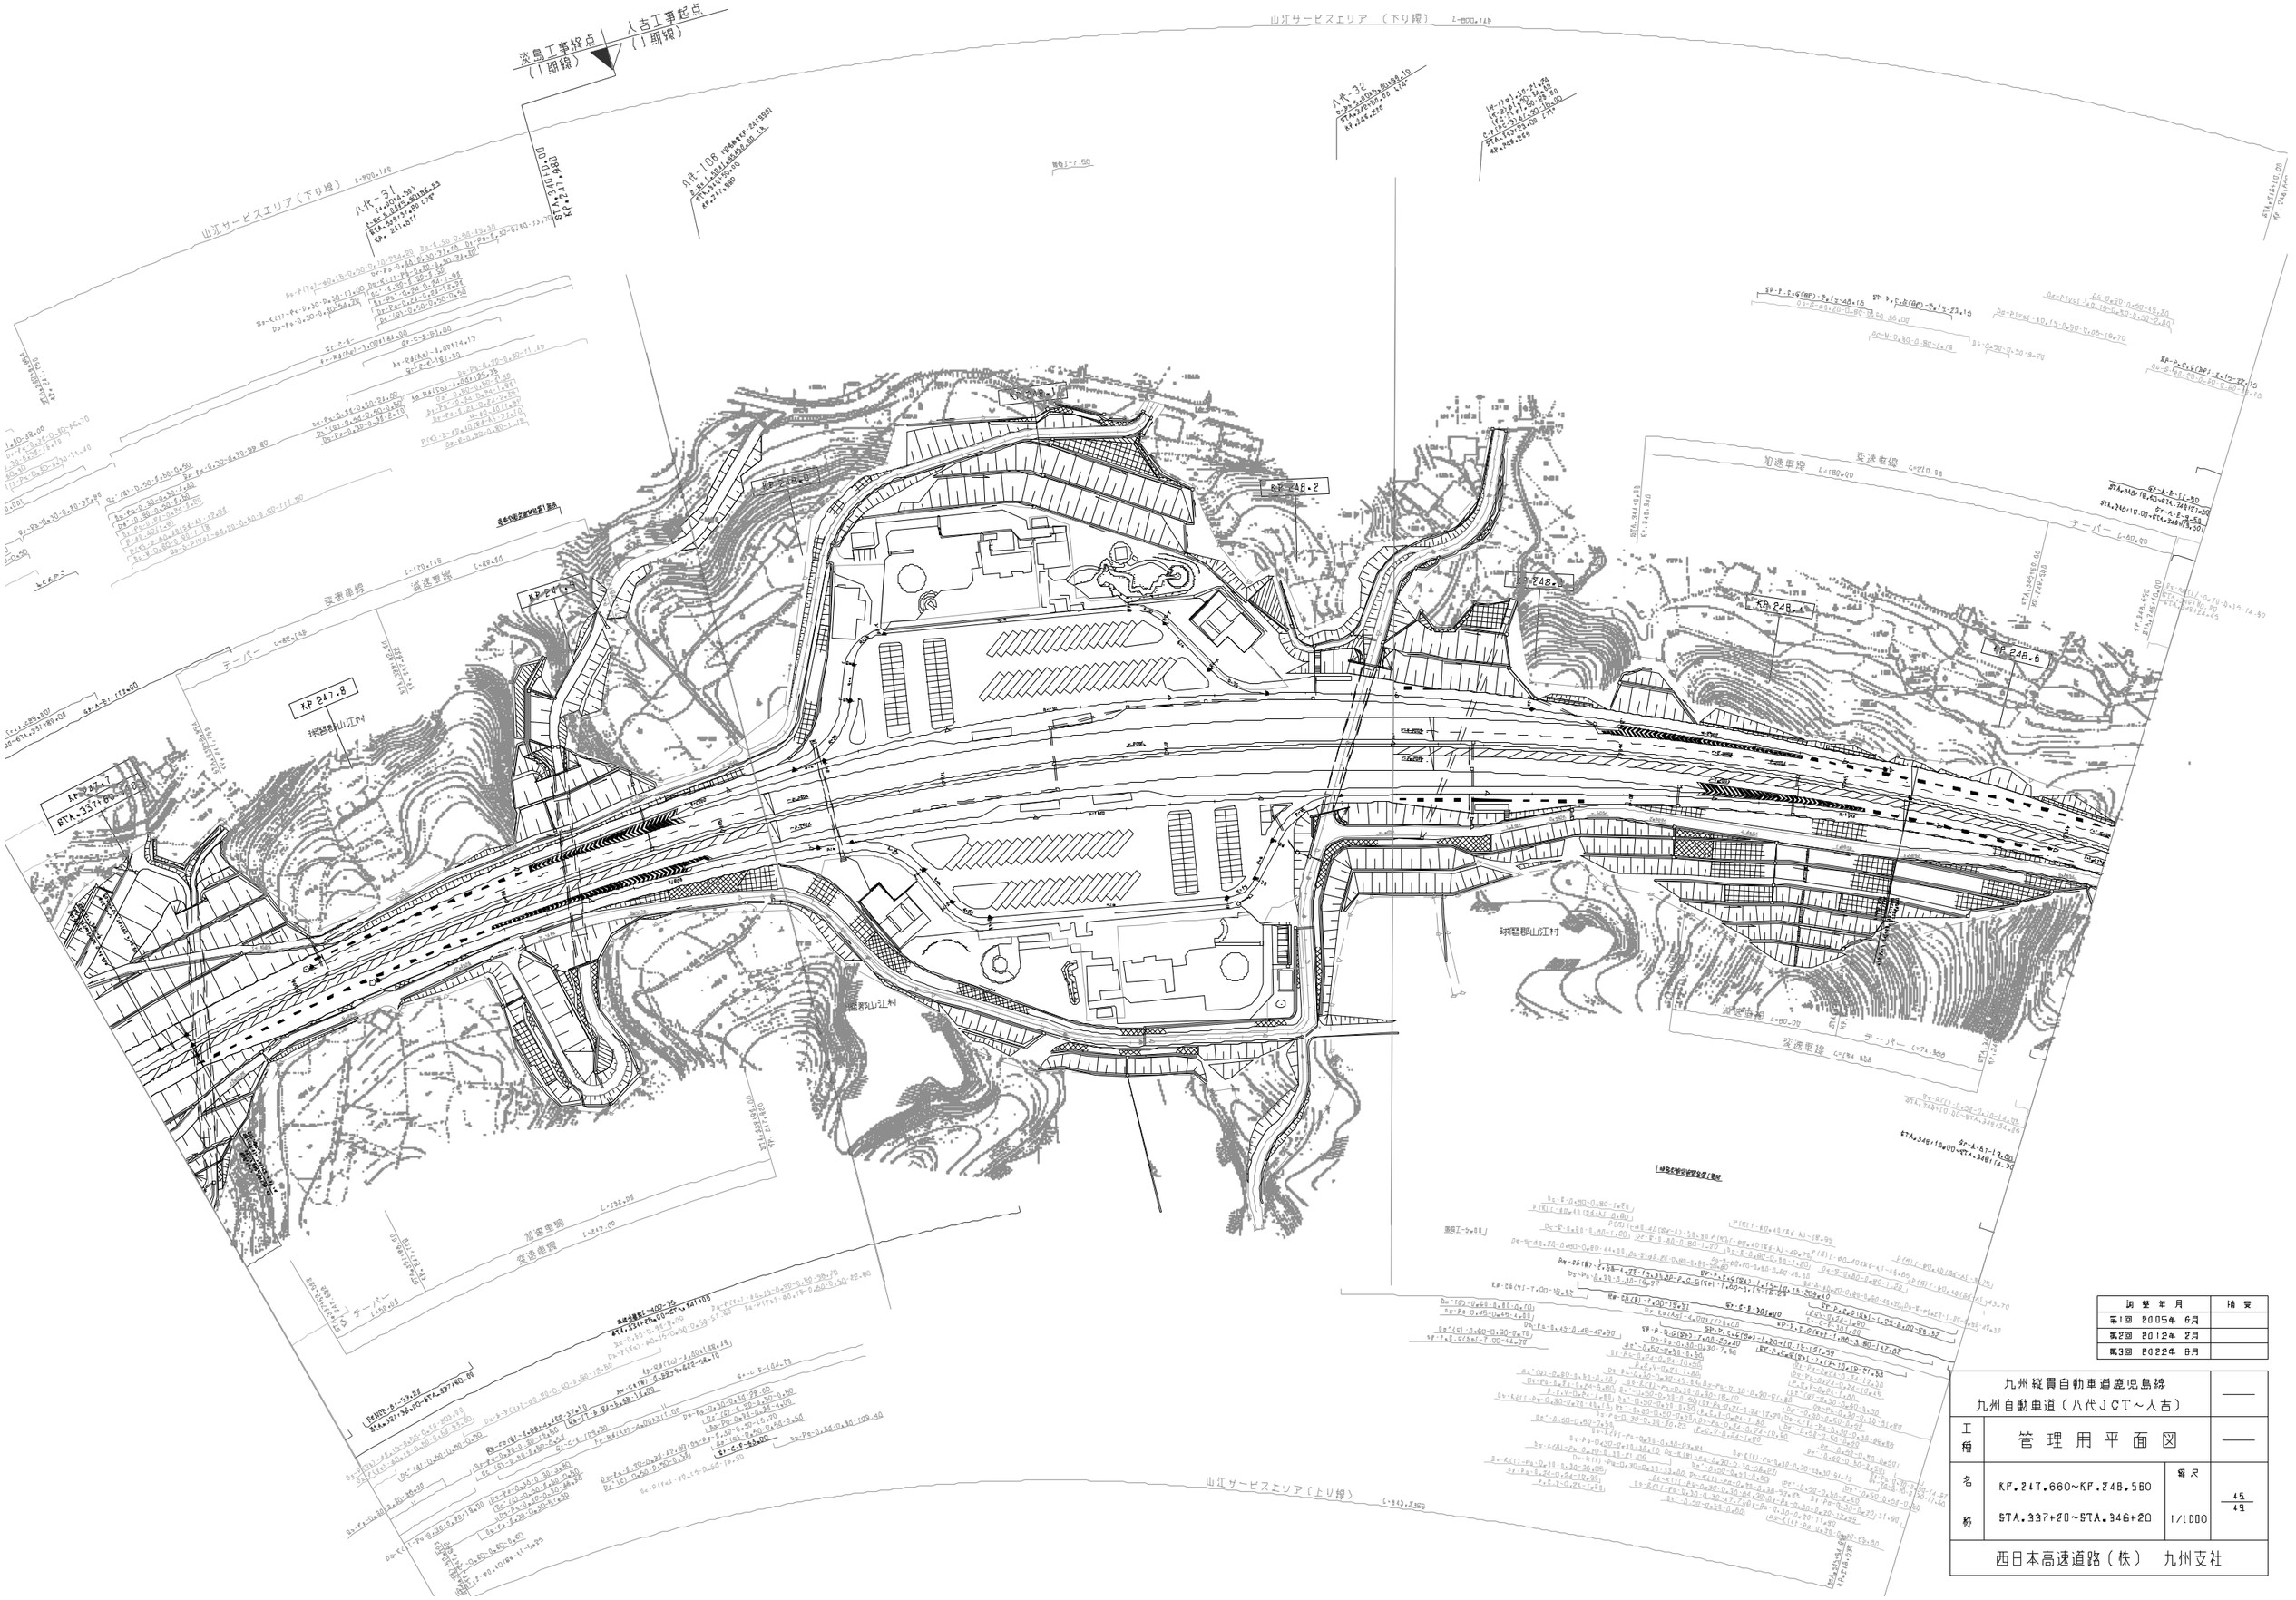

訂正年月	摘要
第1回 2005年 6月	
第2回 2012年 2月	
第3回 2022年 8月	

九州縦貫自動車道鹿児島線 九州自動車道（八代JCT～人吉）			——
工種	管理用平面図		——
名称	KP.247.660～KP.248.560 STA.337+20～STA.346+20	縮尺 1/1000	45/49
西日本高速道路（株） 九州支社			

九州自動車道八代～人吉間完成図（2期線工事）終点
（六沢橋～山江SA）

山江舗装工事終点
（2期線工事）

球磨郡山江村

訂整年月	摘要
第1回 2005年 6月	

九州縦貫自動車道鹿児島線 九州自動車道（八代JCT～人吉）			——
工種	管理用平面図		——
名称	KP 248.560～KP 249.340 STA.346+20～STA.354+00	縮尺 1/1000	46 49
西日本高速道路（株） 九州支社			

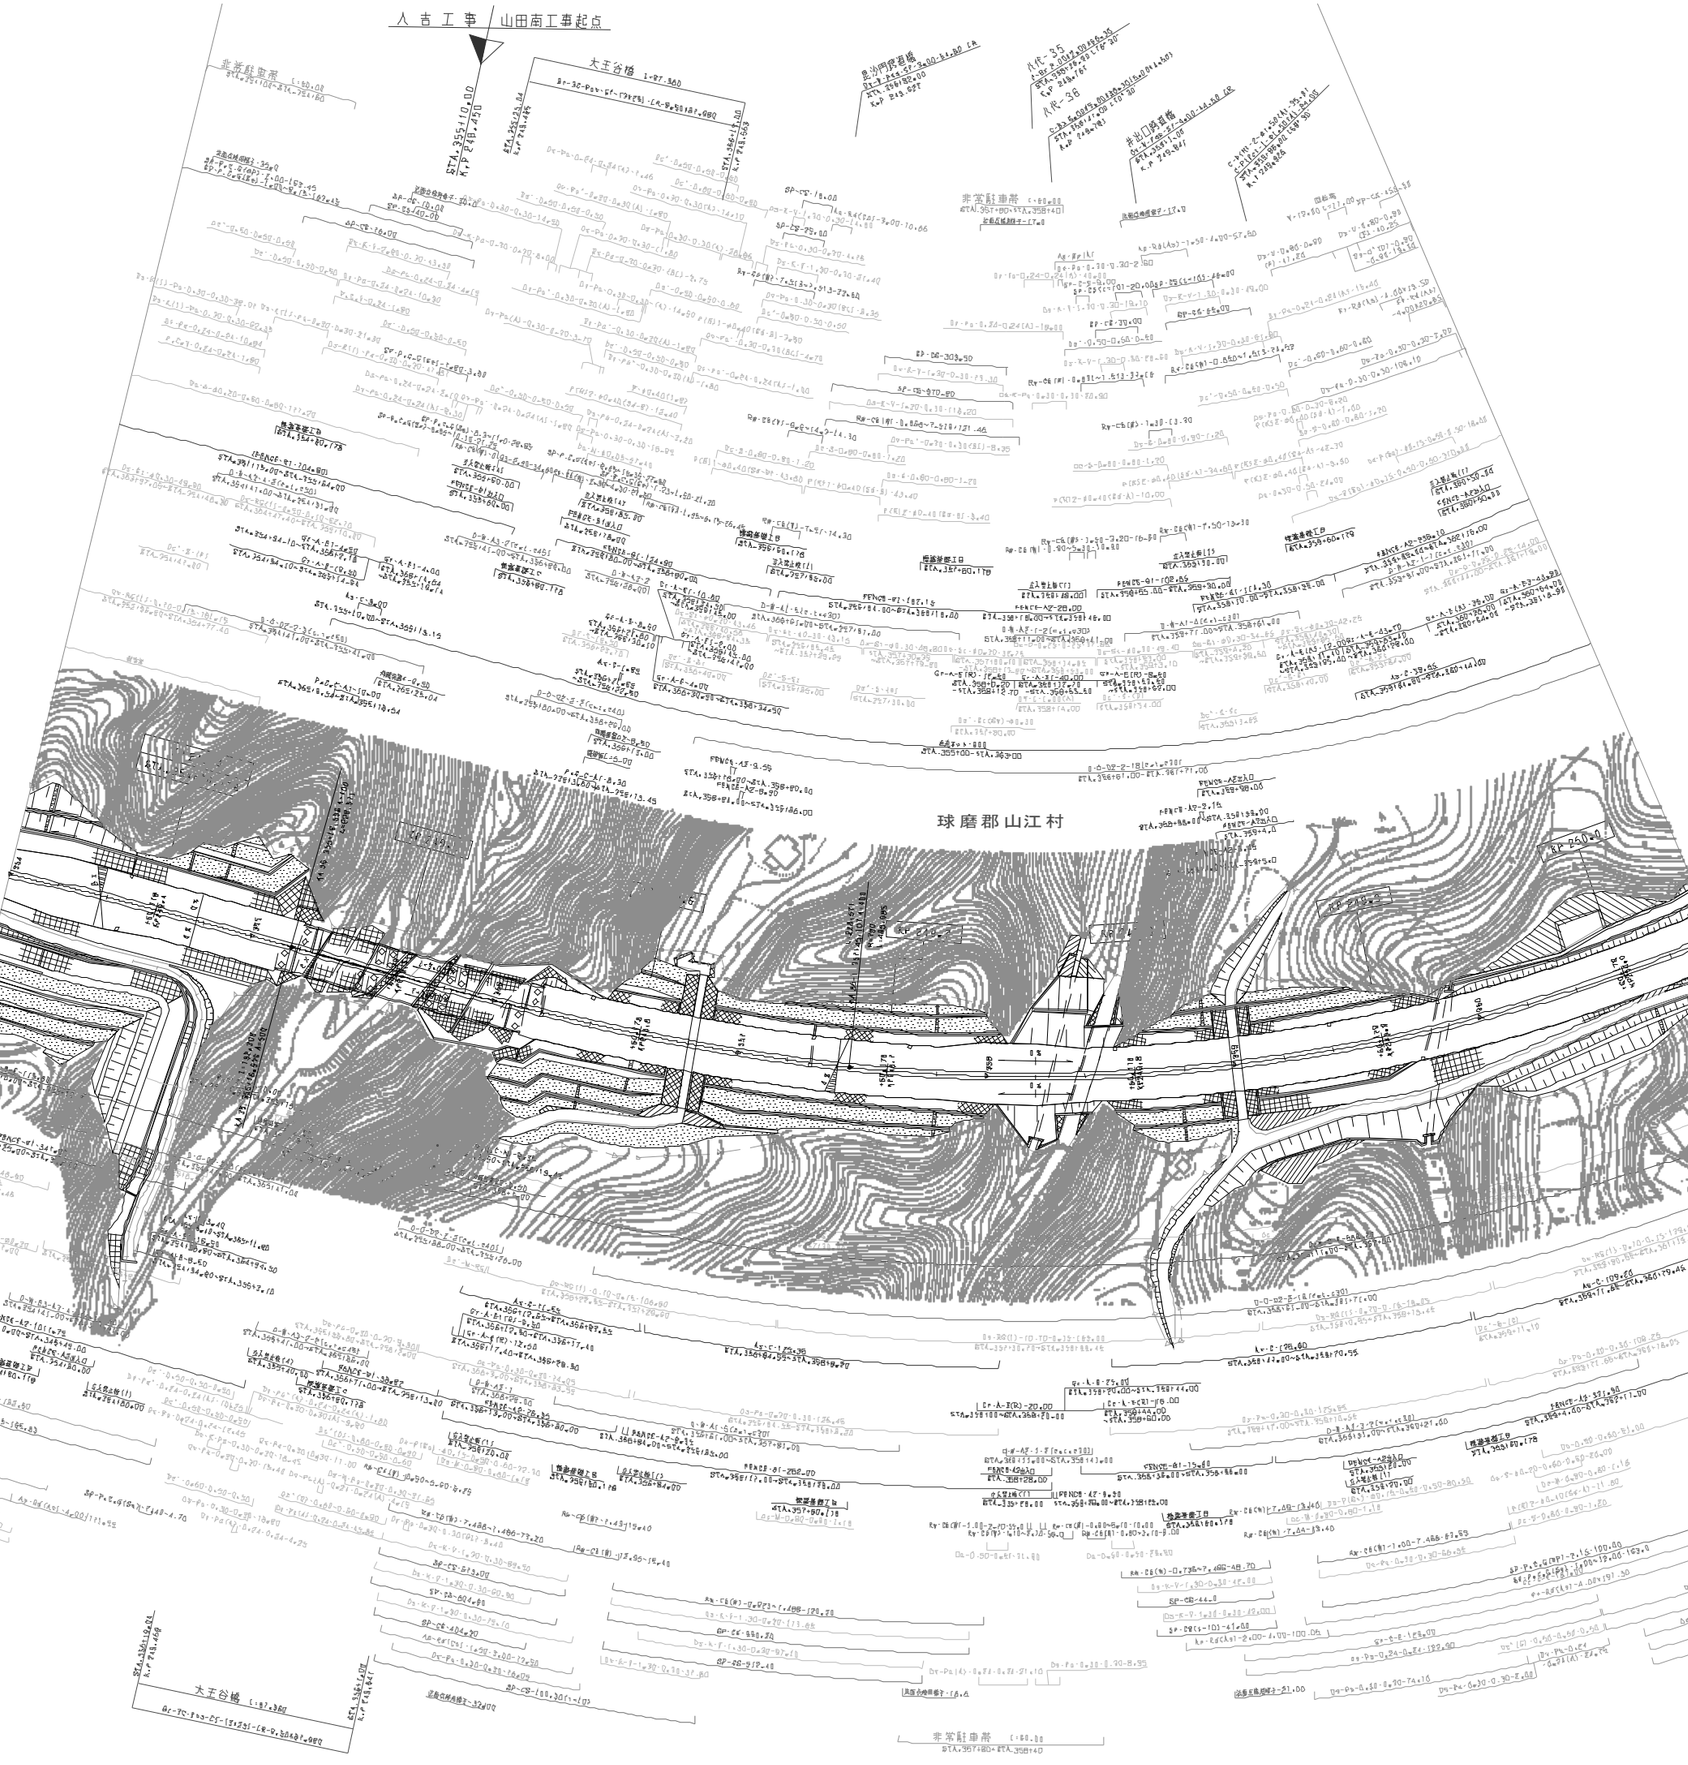

九州縦貫自動車道鹿児島線 九州自動車道（八代ＪＣＴ～人吉）			——
工種	管理用平面図		——
名称	KP.249.340～KP.250.040 STA.354+00～STA.361+00	縮尺 1/1000	47 49
西日本高速道路（株）　九州支社			

調整年月	備考
第1回 2005年 6月	

九州縦貫自動車道鹿児島線 九州自動車道（八代ＪＣＴ～人吉）			——
工種	管理用平面図		——
名称	KP 250.040~KP 250.740 STA.361+00~STA.368+00	縮尺 1/1000	48 49
西日本高速道路（株）　九州支社			

適要年月	摘要
第1回 2005年 6月	

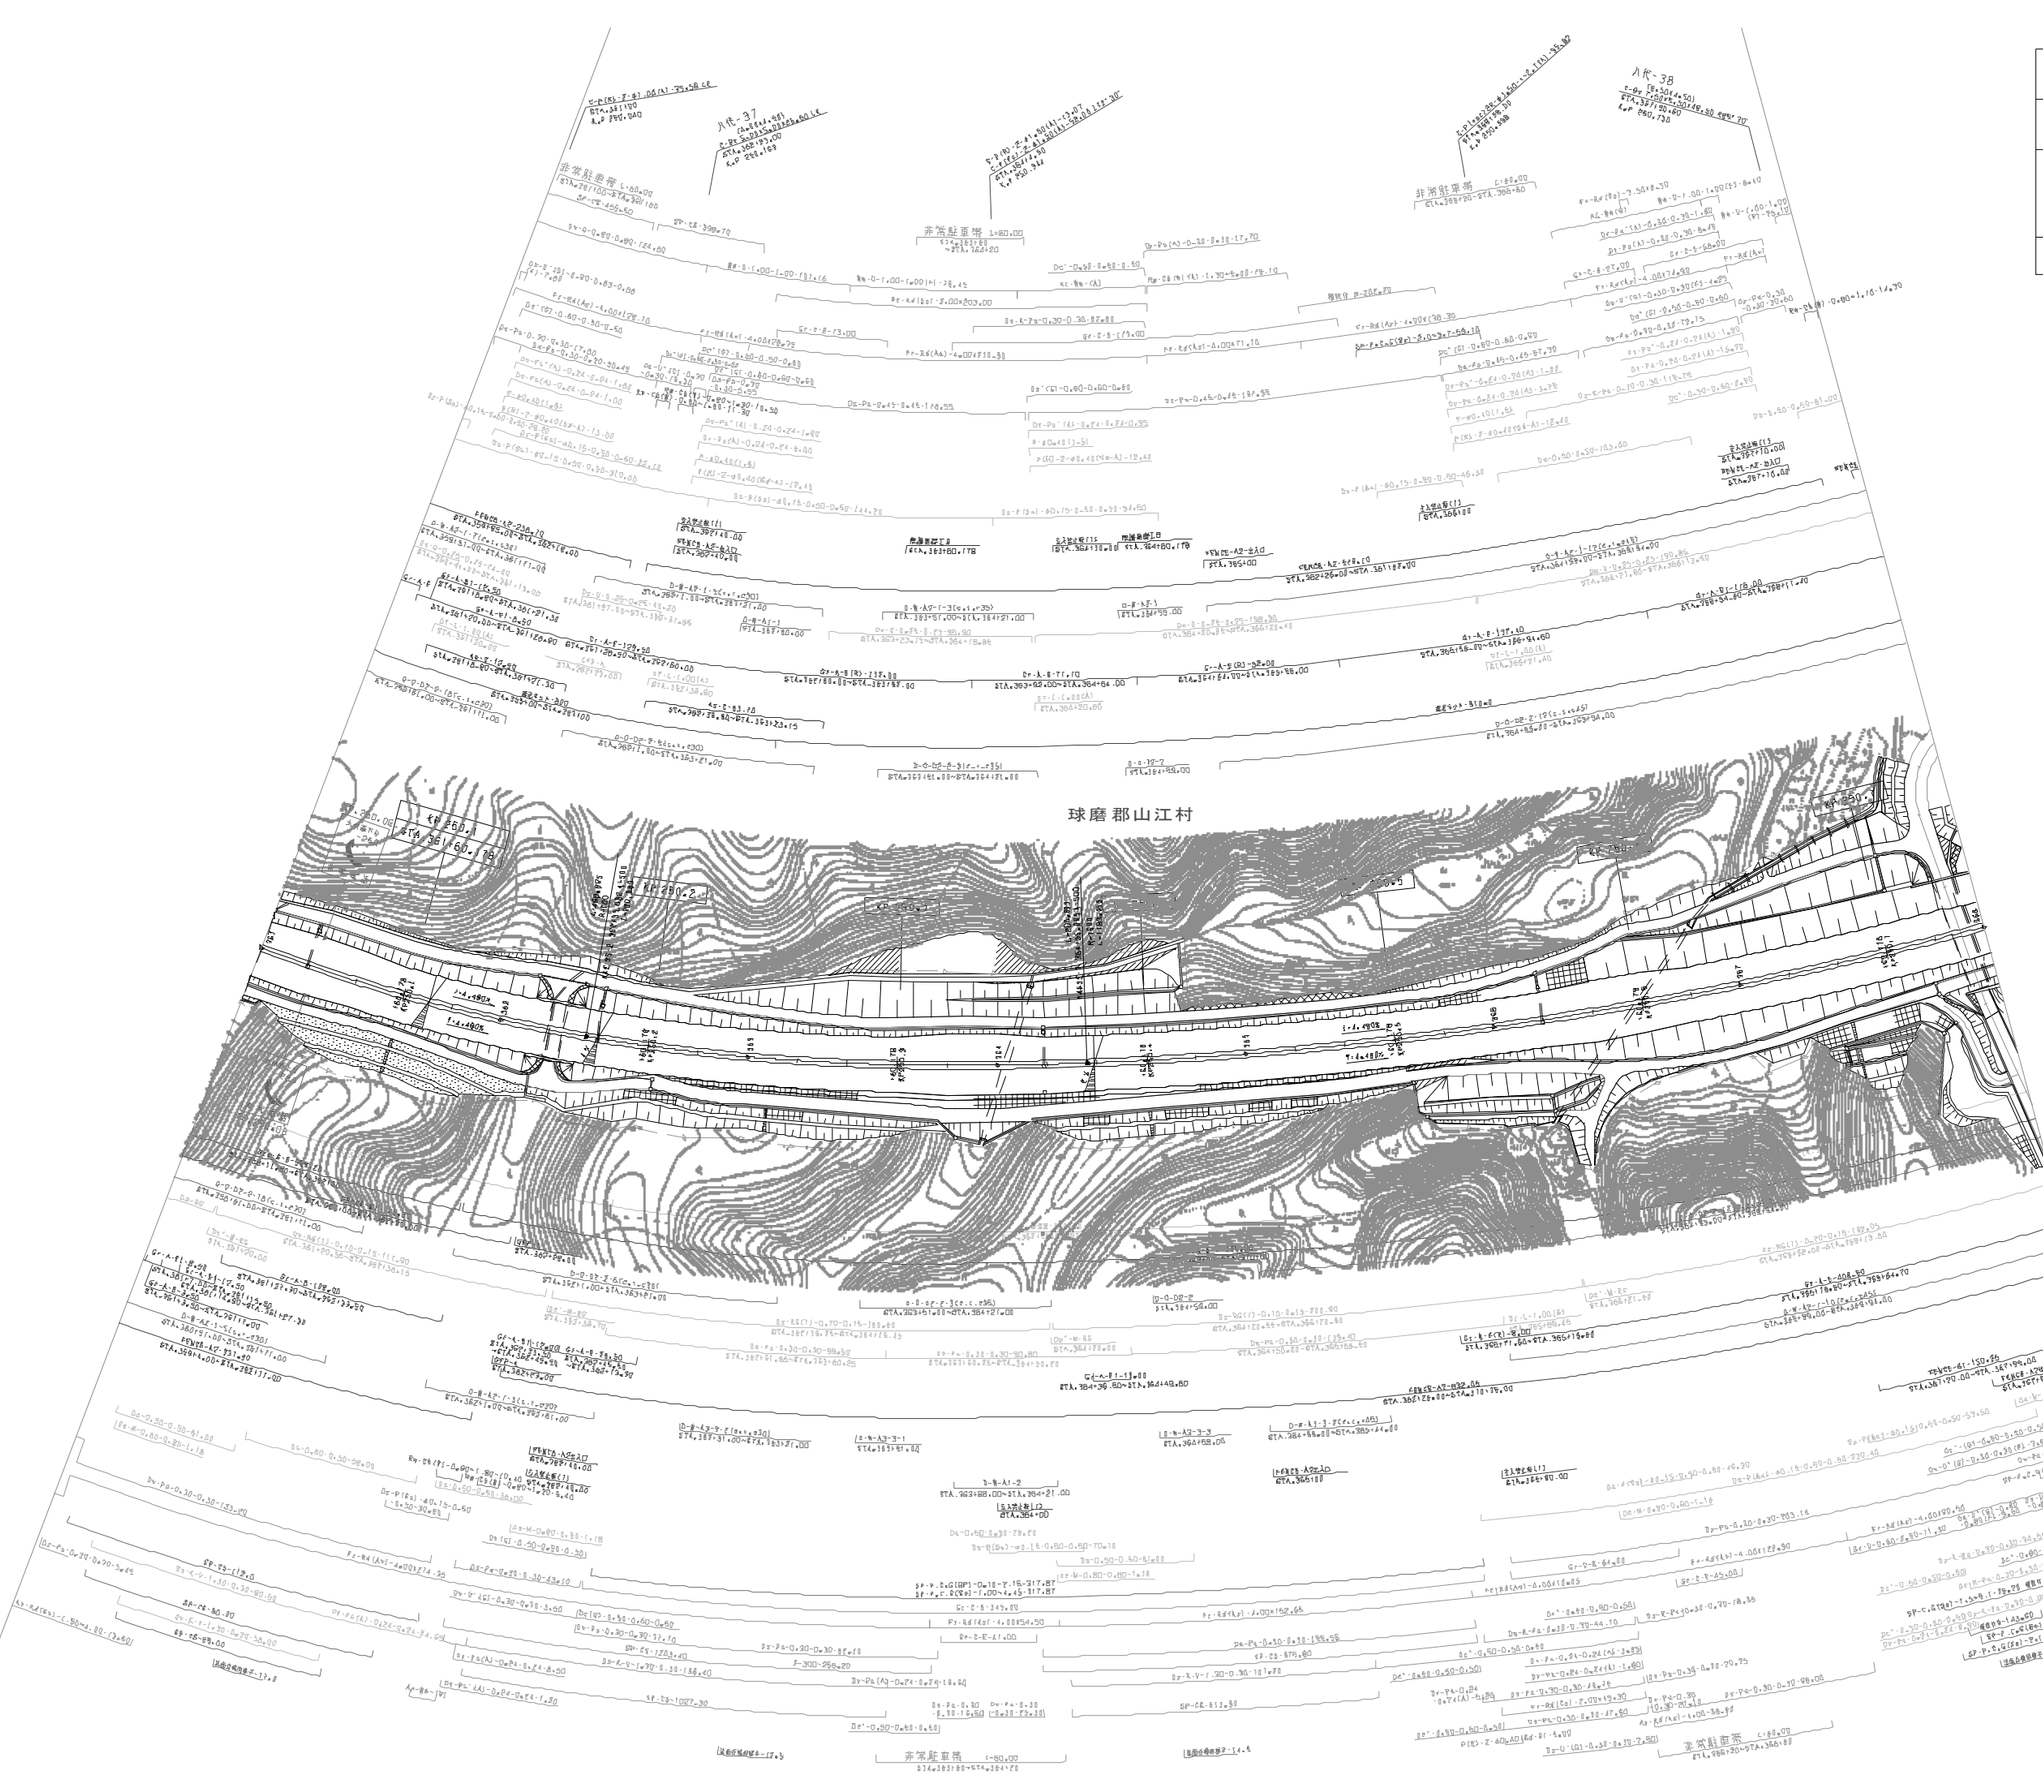

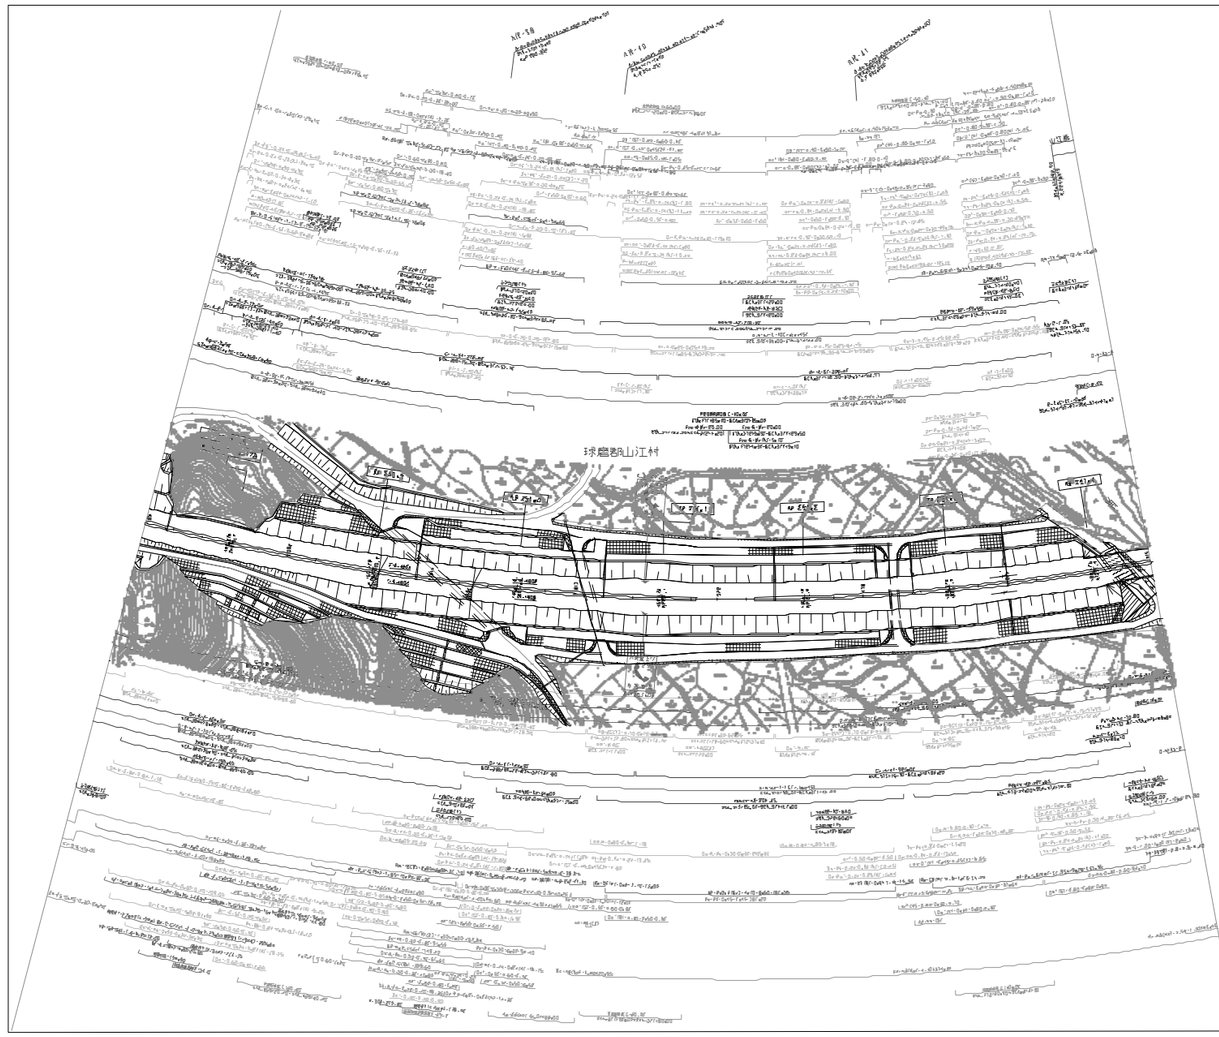

基 準 点	備 考
四等 三角点 5点	
公共 下図三角 1点	

九州新幹線鹿児島ルート 九州自動車道（八代～人吉）		——
工種	管理用平面図	——
名称	H F 250k140～H F 251k440 H T A k 3681 80～H T A k 3751 80	縮尺 1/1000
西日本高速道路（株） 九州支社		

公社)路発道整 山田南工事始点 人吉工事

九州自動車道
（人吉～えびの）２期線完成図始点
人吉舗装工事（２期線）起点

人吉市

人吉市

人吉市

人吉 - 42

人吉 - 5

人吉 - 1









訂 整 年 月	摘 要
第1回　2006年　1月	
第2回　2011年　2月	
第3回　2013年　2月	

九州縦貫自動車道鹿児島線 九州自動車道（人吉～えびの）		——
工種	管理用平面図	——
名称	人吉(ひとよし) KP.251.440～KP.252.500 STA.375+00～STA.385+60	縮尺 1/1000
		1/34
西日本高速道路（株）　九州支社		

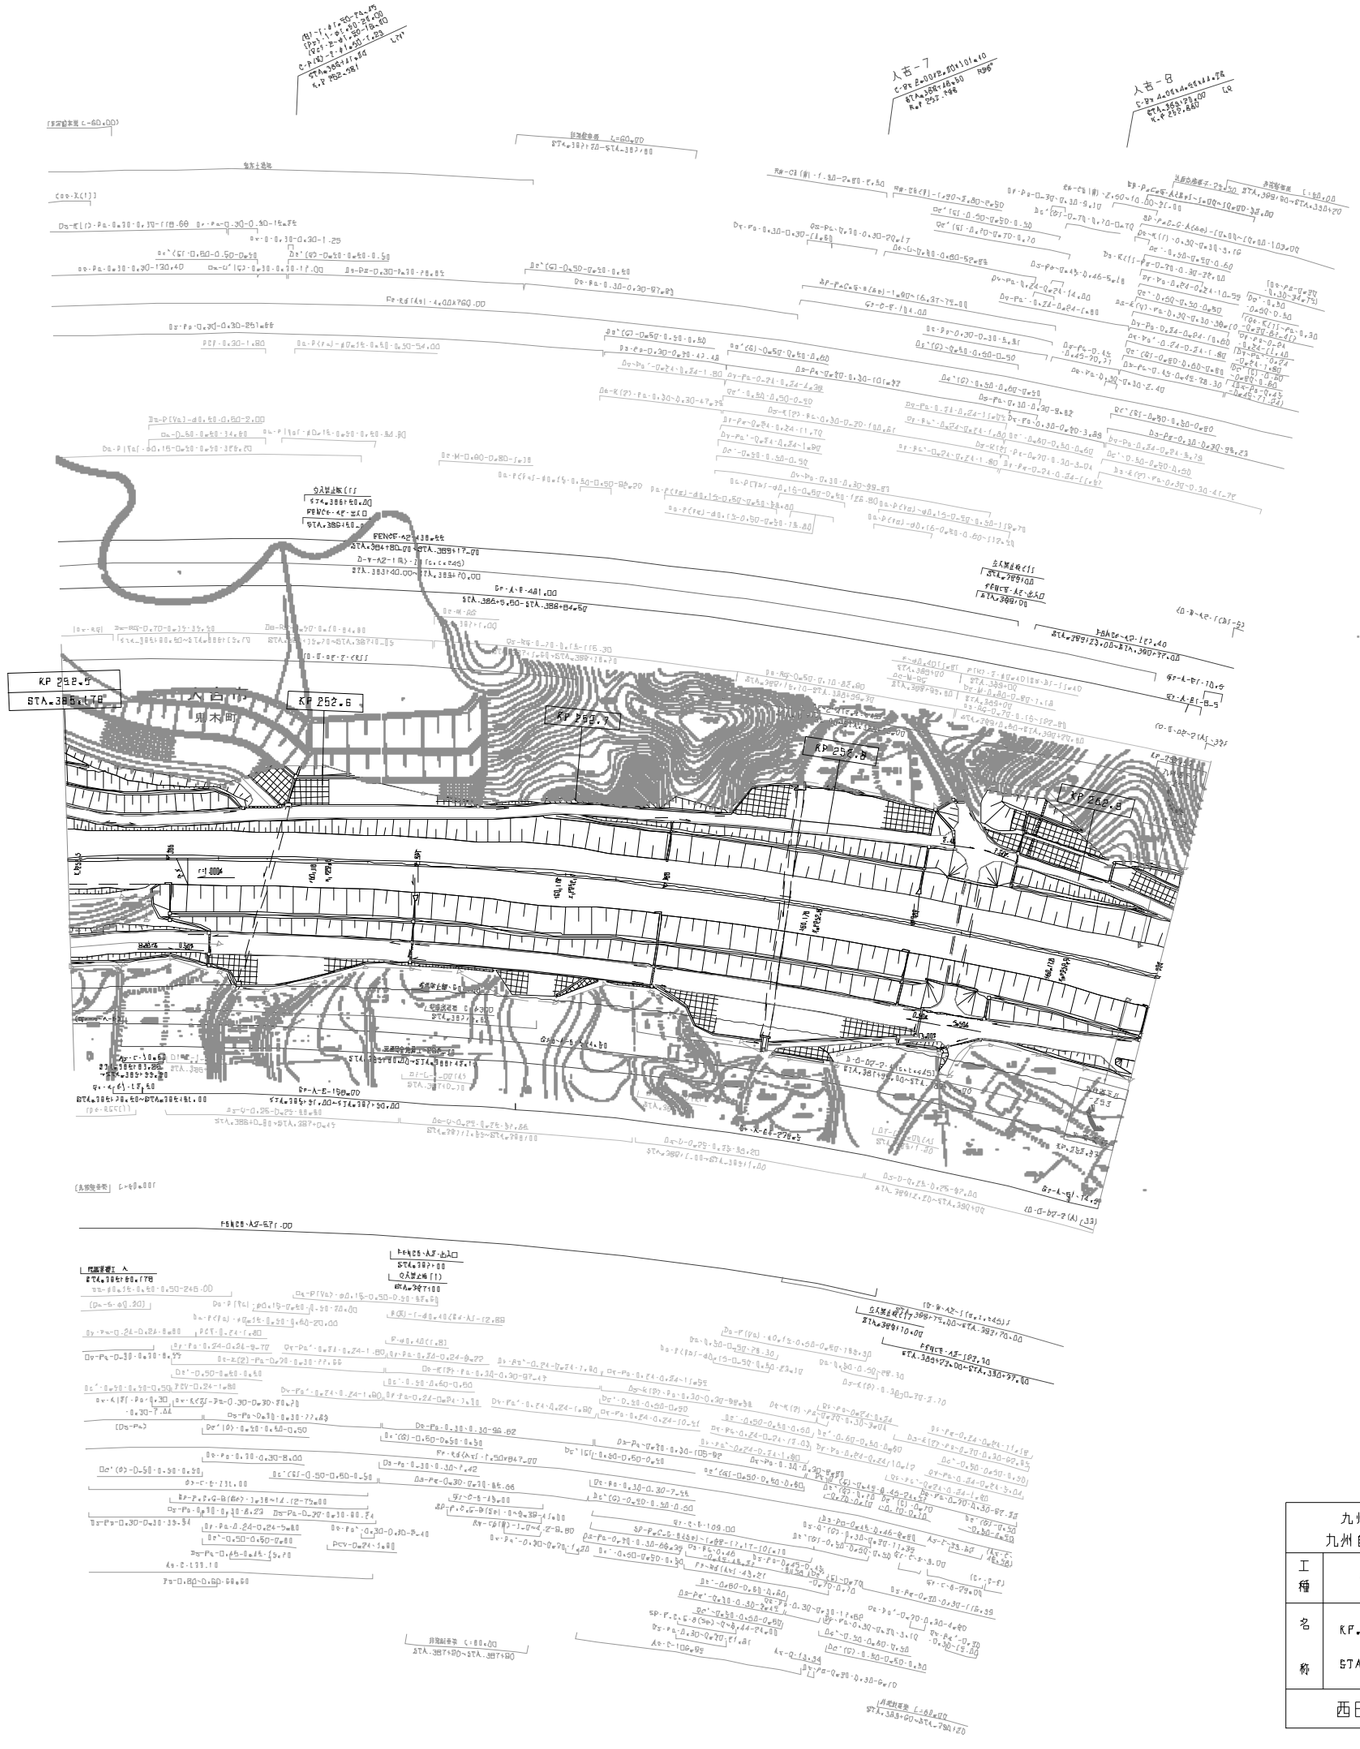

訂 整 年 月	摘 要
第1回 2006年 1月	

九州縦貫自動車道鹿児島線 九州自動車道（人吉～えびの）			——
工種	管 理 用 平 面 図		——
名称	KP.252.500~KP.252.940 STA.385+60~STA.390+00	縮尺 1/1000	2 34
西日本高速道路（株） 九州支社			

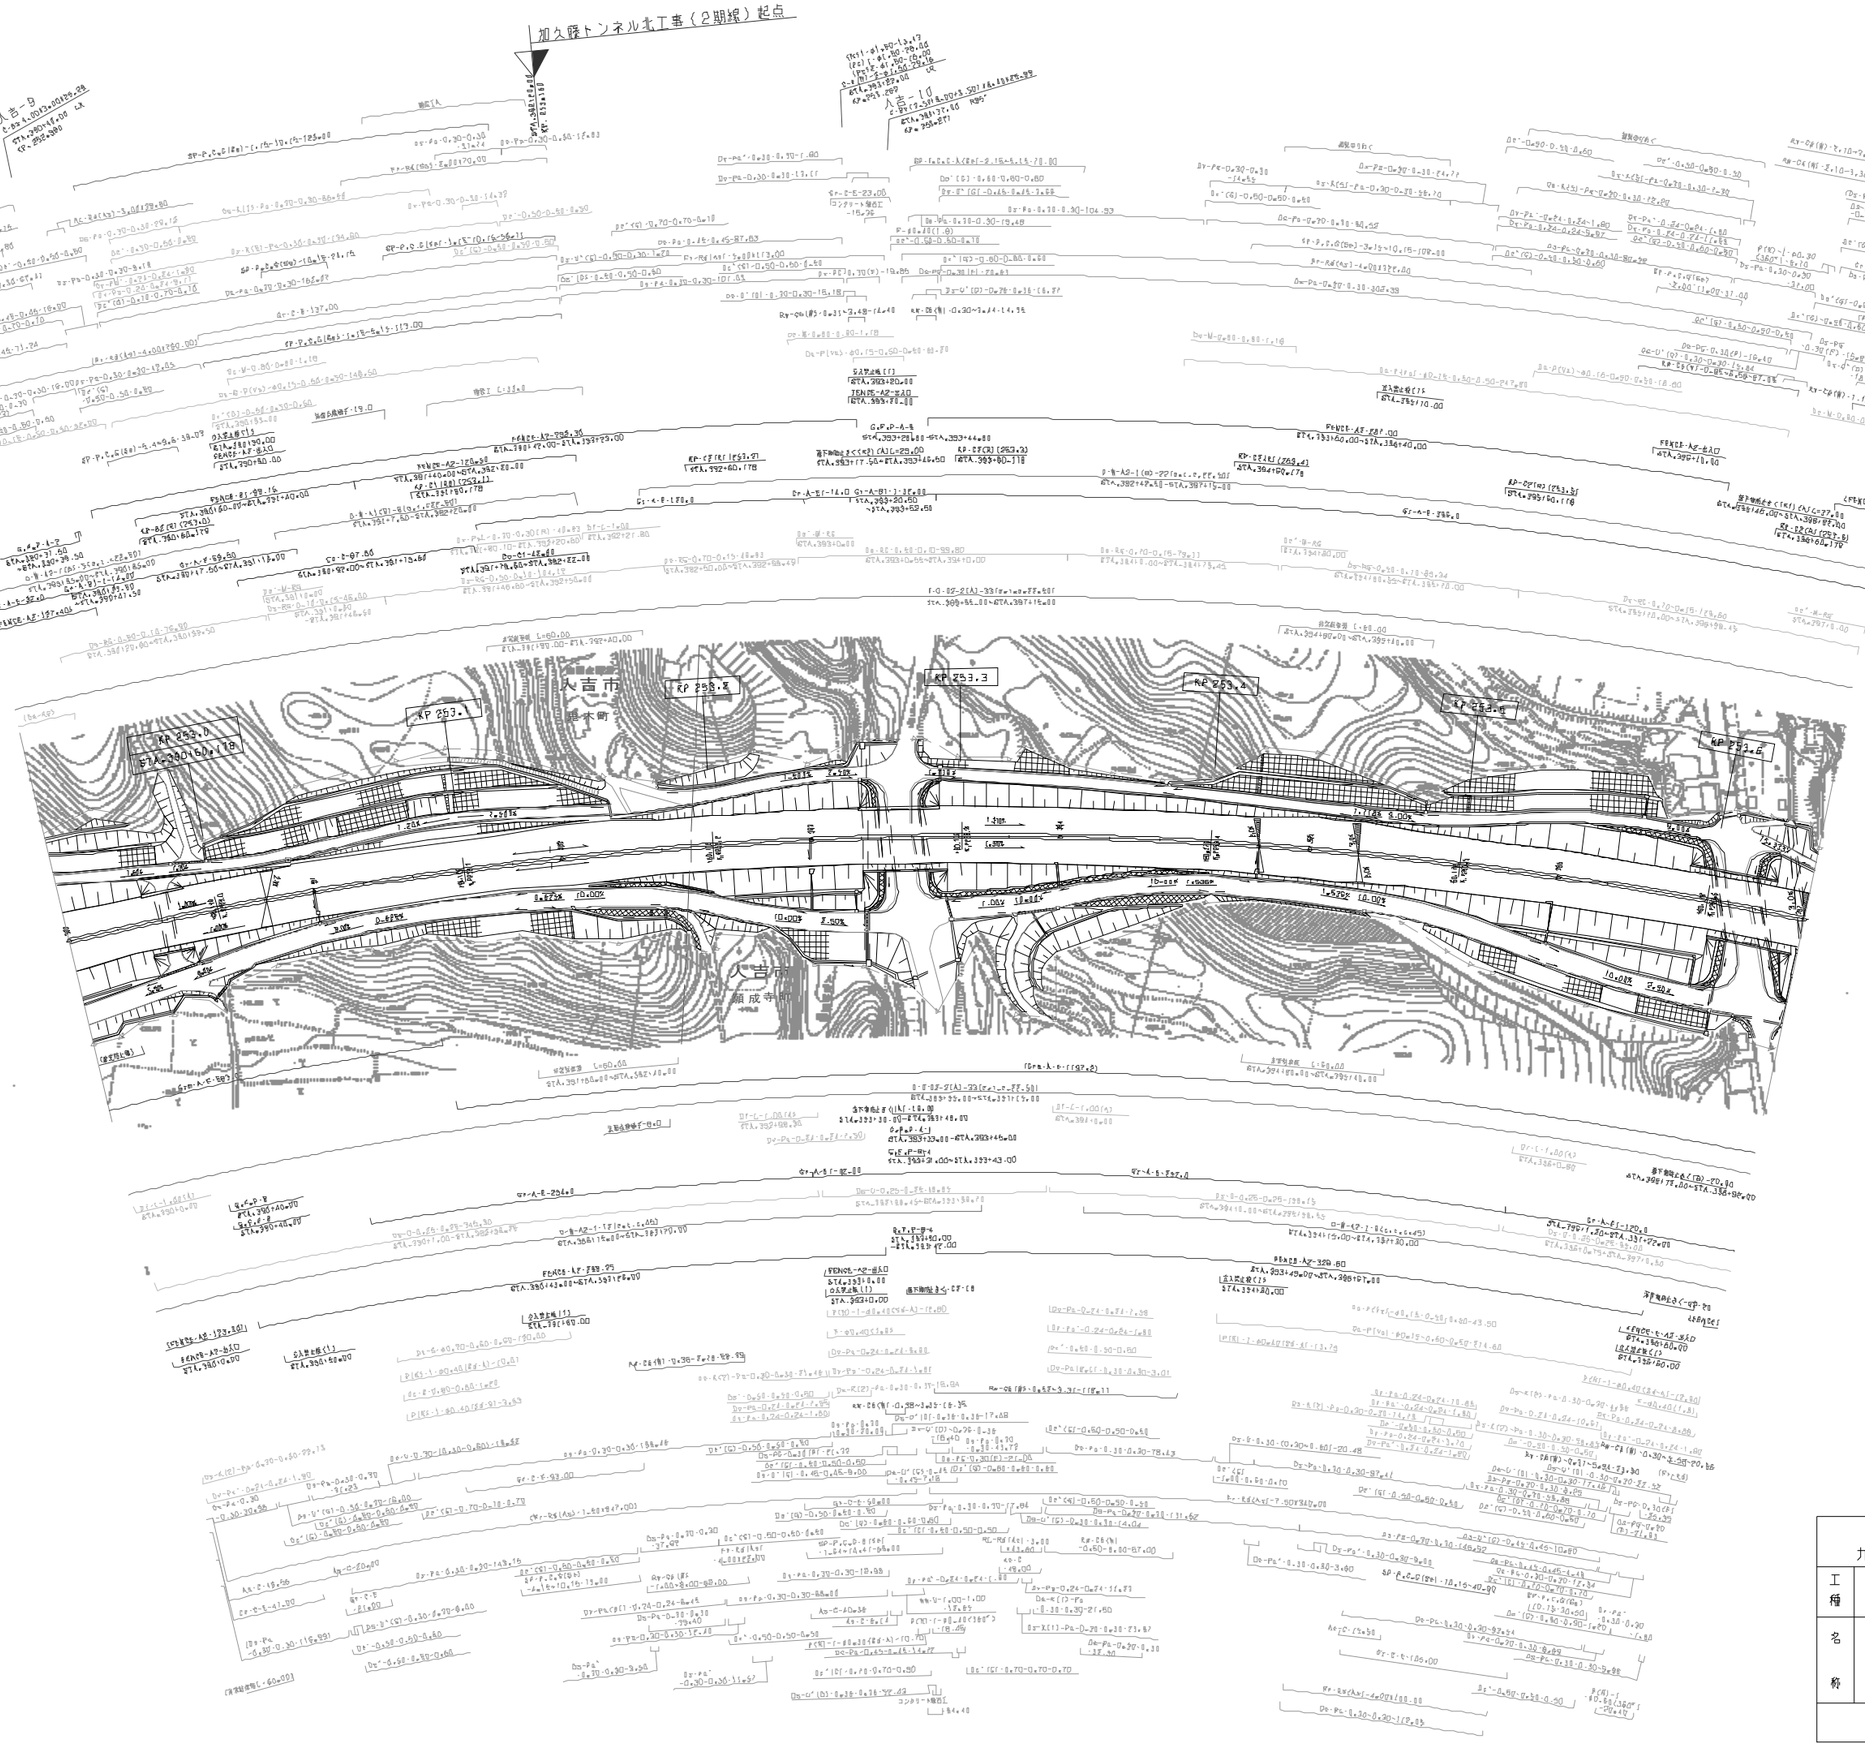

調整年月	備考
第1回 2006年 1月	

九州縦貫自動車道鹿児島線 九州自動車道（八吉～えびの）			——
工種	管理用平面図		——
名称	KP.252.940～KP.253.640 STA.390+00～STA.397+00	縮尺 1/1000	3/34
西日本高速道路（株） 九州支社			

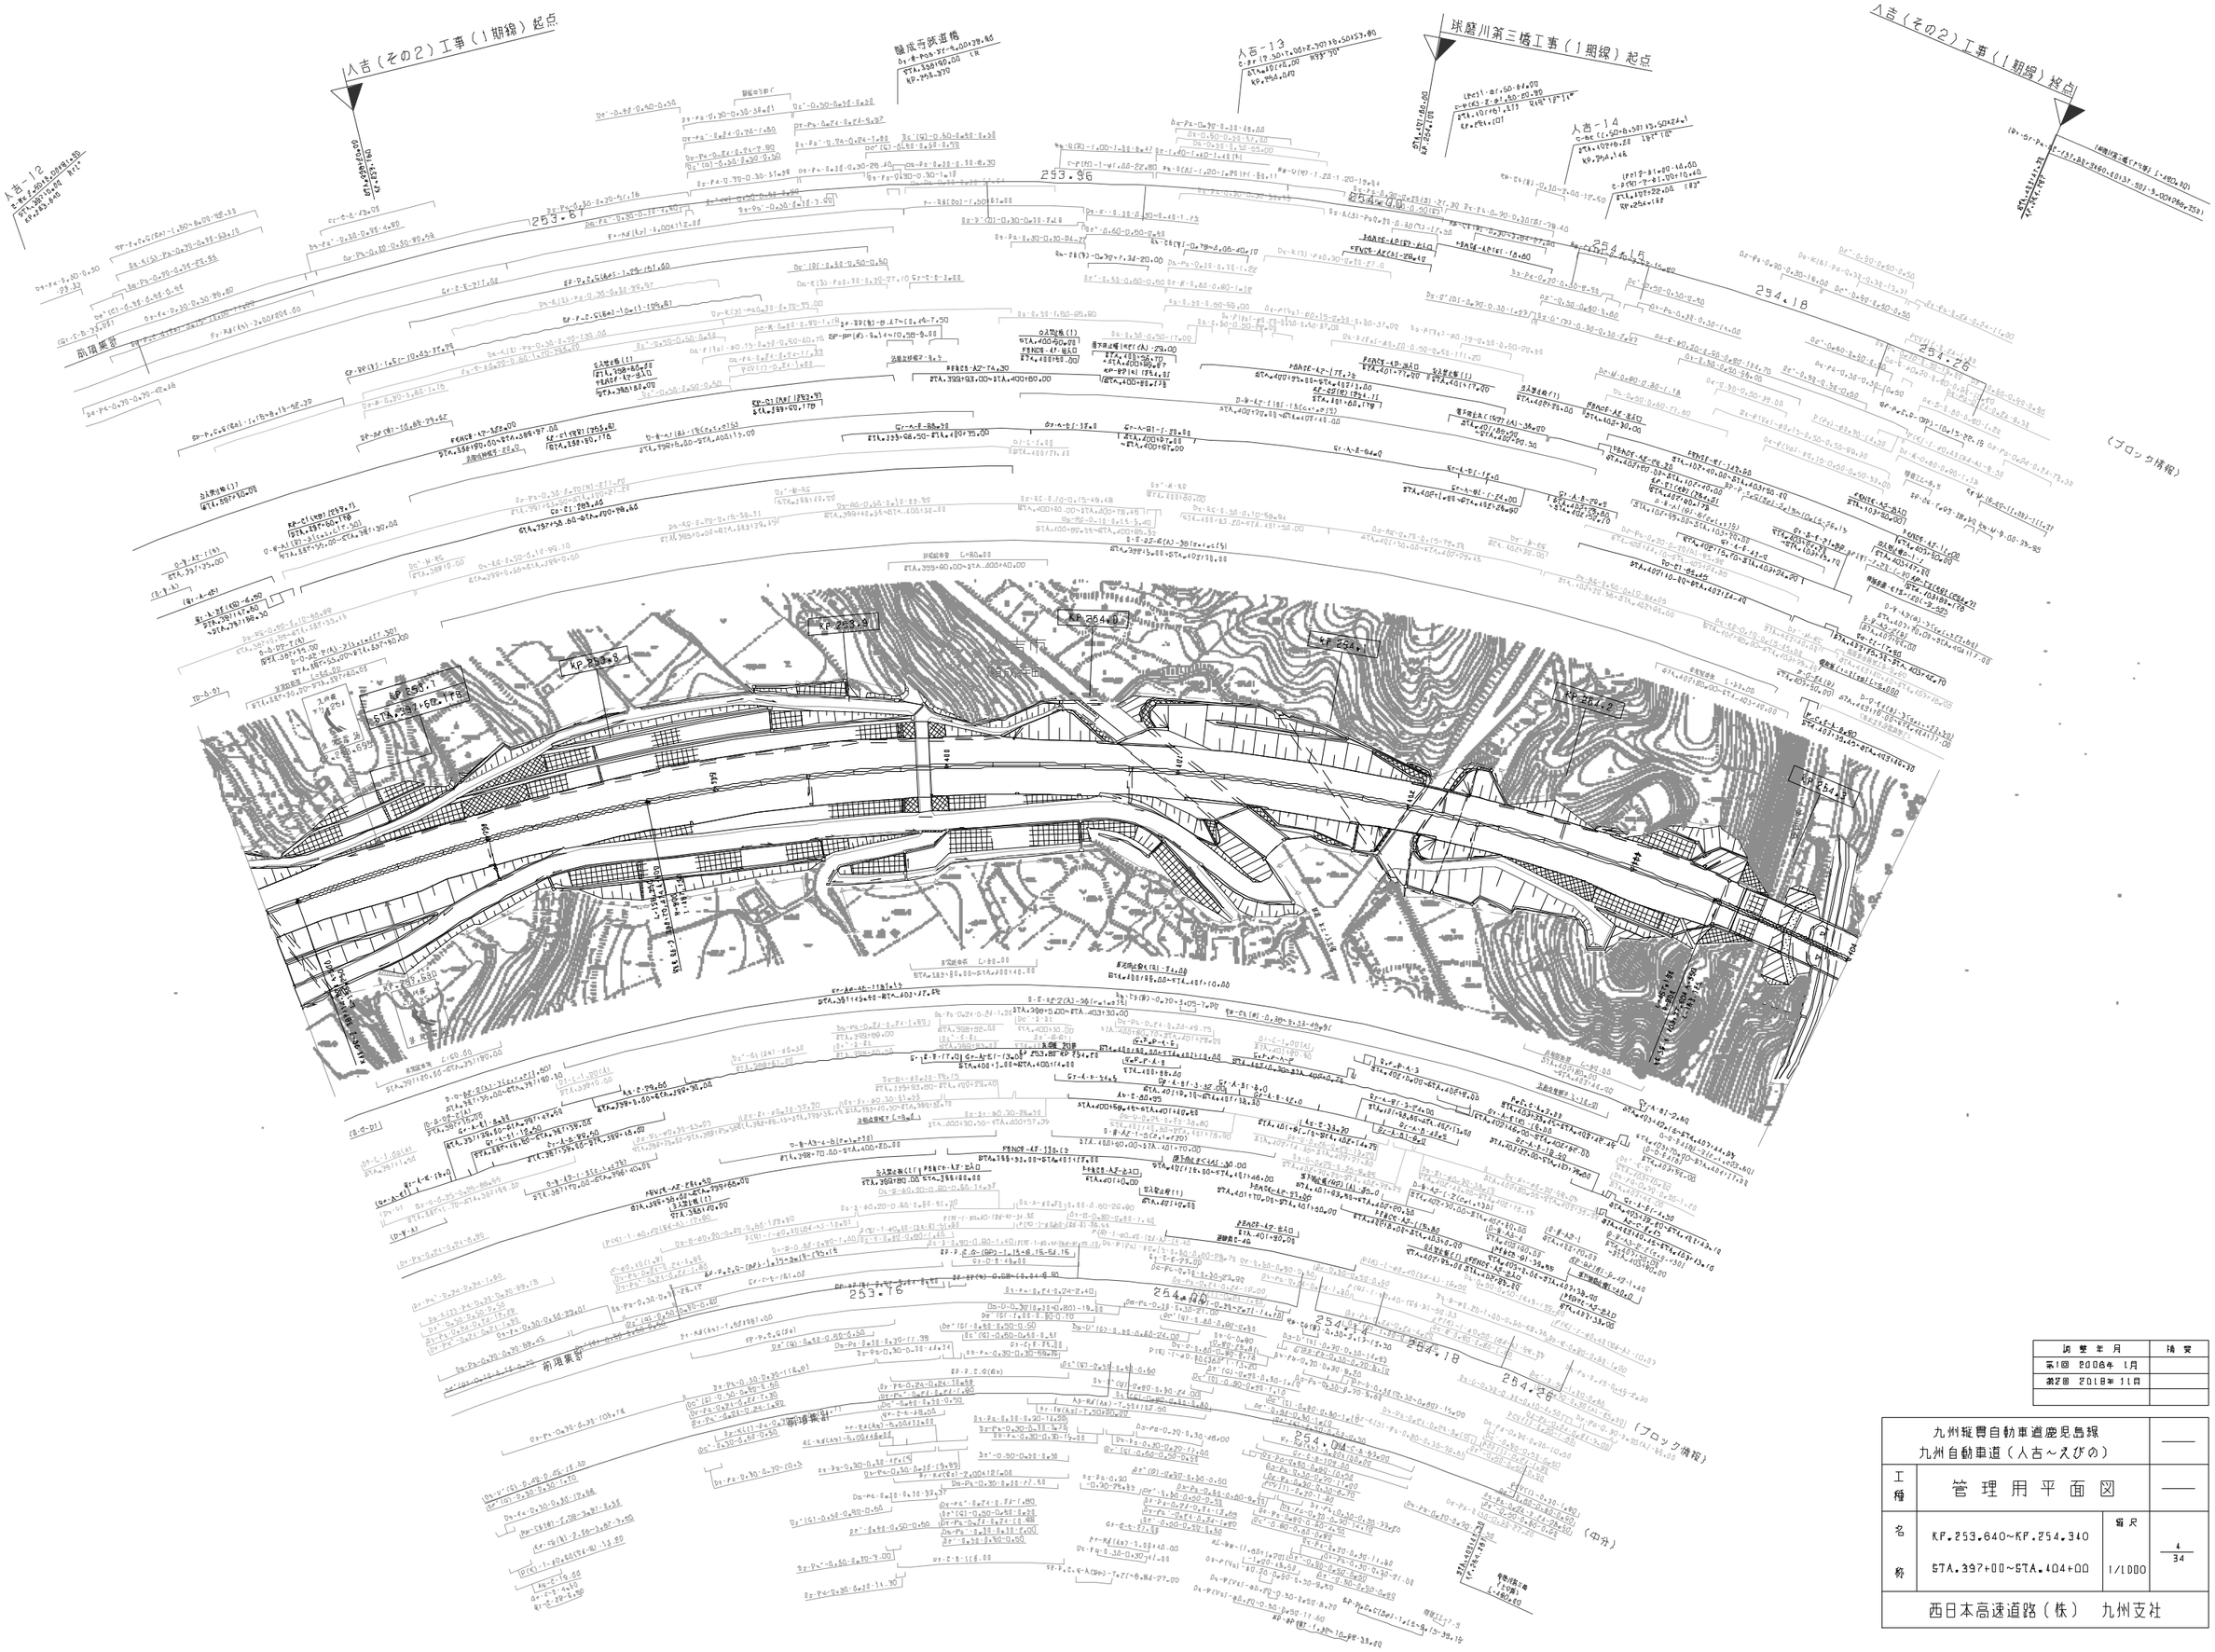

調整年月	摘要
第1回 2006年 1月	
第2回 2018年 11月	

九州縦貫自動車道鹿児島線 九州自動車道（人吉～えびの）			——
工種	管理用平面図		——
名称	KP.253.640~KP.254.340 STA.397+00~STA.404+00	縮尺 1/1000	4 34
西日本高速道路（株） 九州支社			

訂 整 年 月	摘 要
第1回 2006年 1月	
第2回 2021年 7月	

九州縦貫自動車道鹿児島線 九州自動車道（人吉～えびの）			——
工種	管 理 用 平 面 図		——
名称	KP.254.340~KP.255.040 STA.404+00~STA.411+00	縮尺 1/1000	5 34
西日本高速道路（株） 九州支社			

九州縦貫自動車道鹿児島線
九州自動車道（人吉～えびの）

工種	管理用平面図		
名称	KP.255.040~KP.255.520 STA.411+00~STA.415+80	縮尺 1/1000	6 34

西日本高速道路（株）　九州支社

調整年月	備考
第1回 2006年 [月	
第2回 2020年 8月	

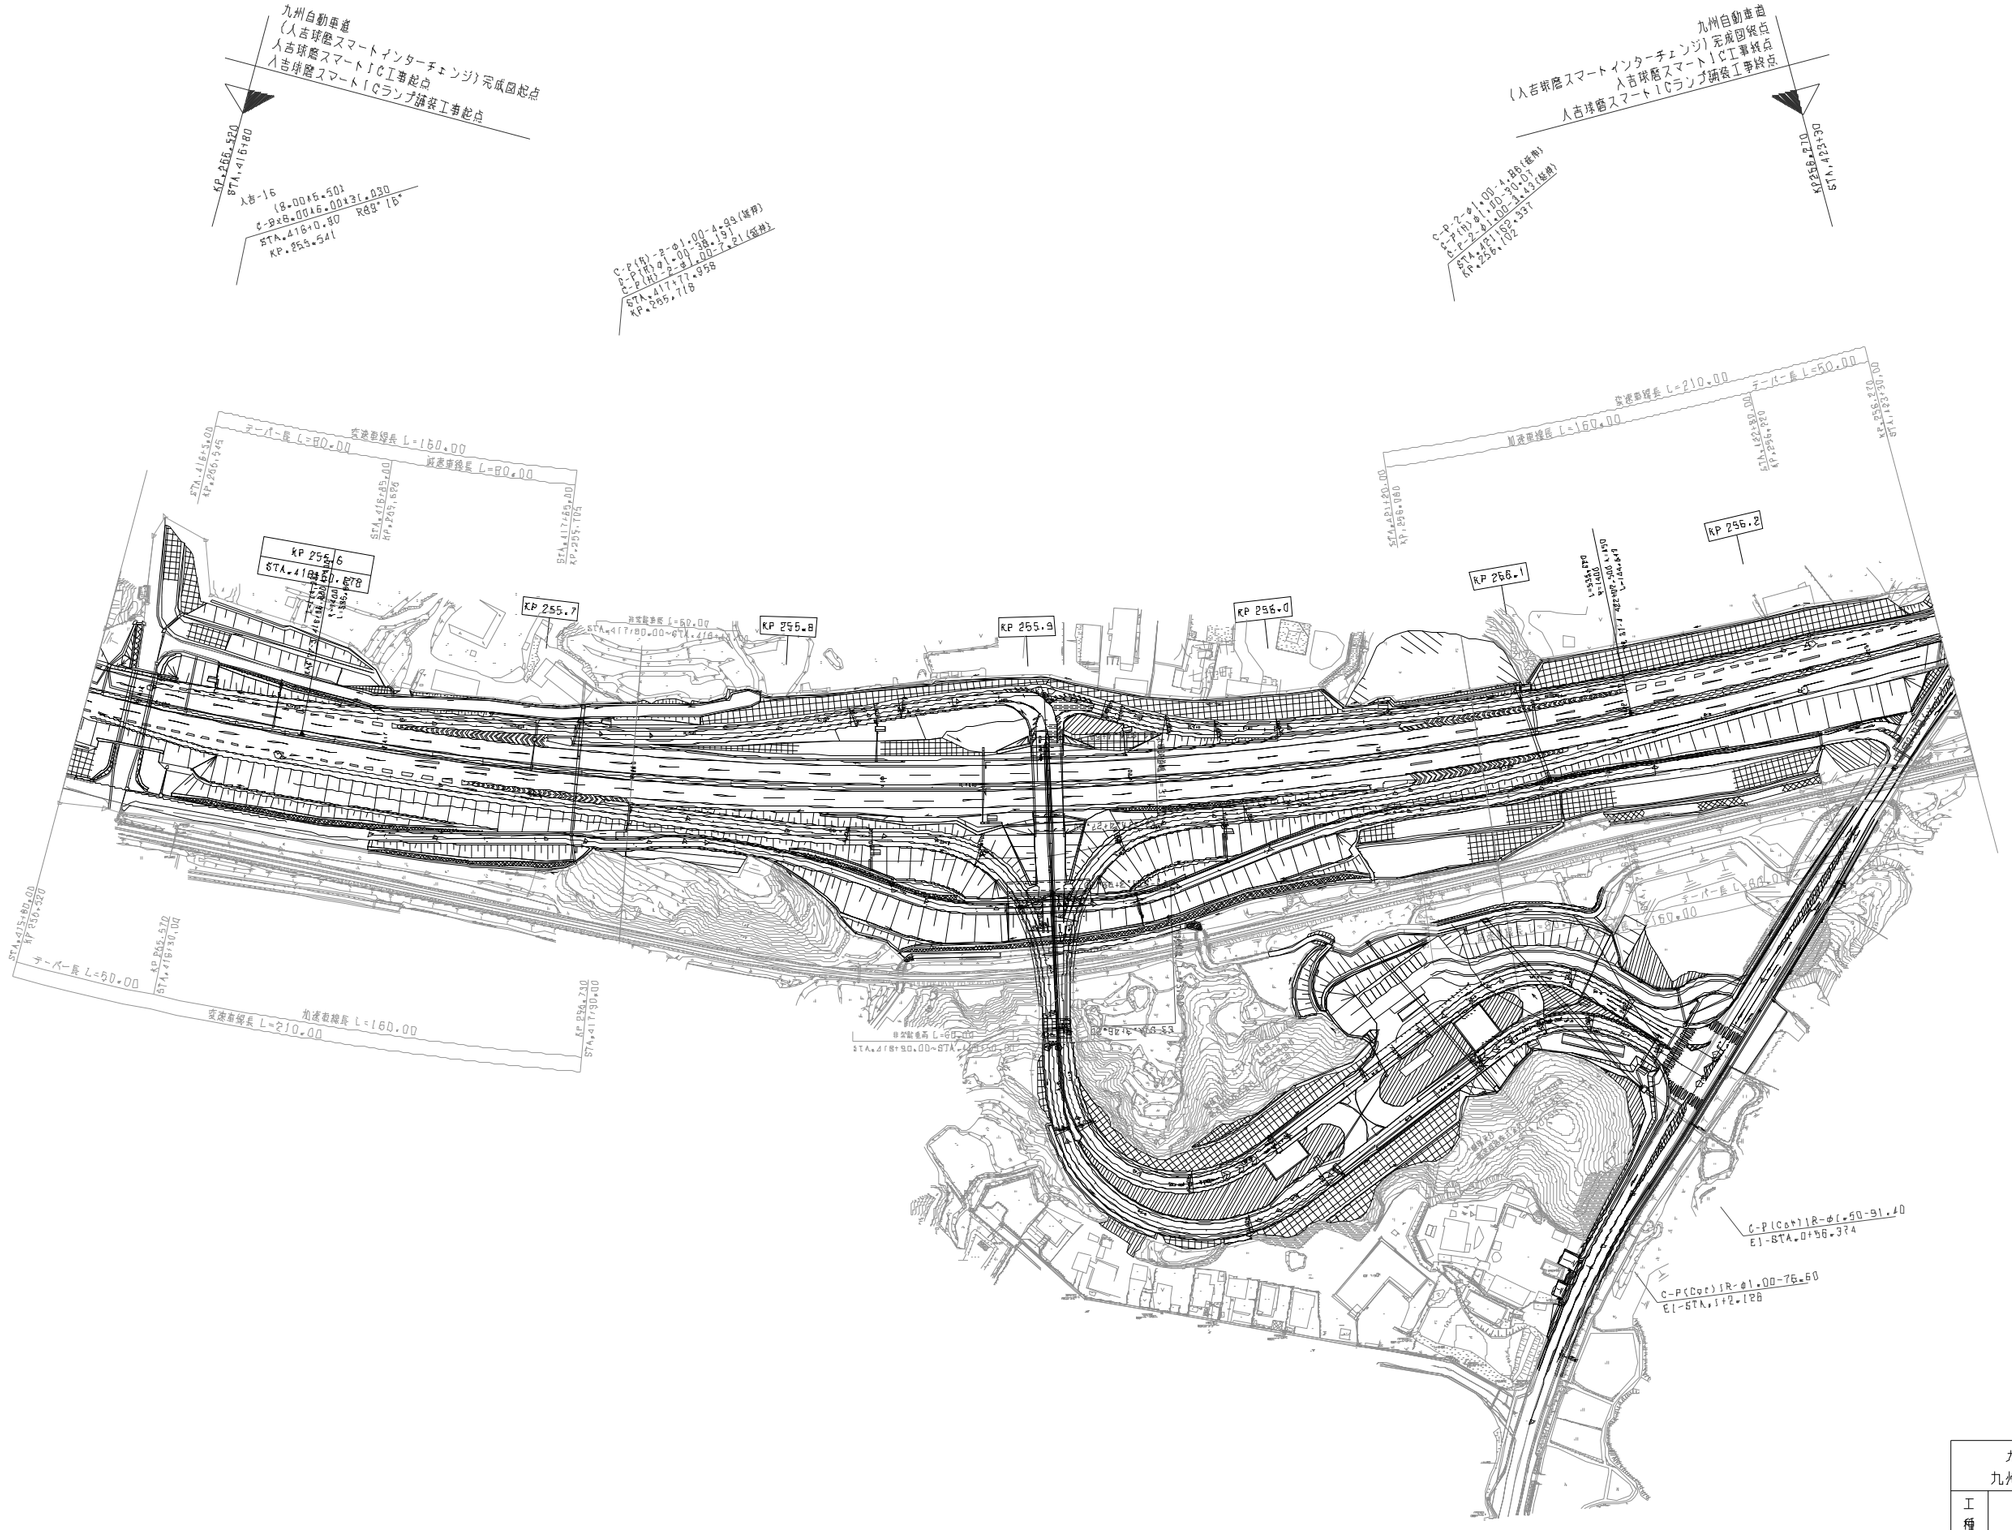

調整年月	摘要
第1回 2006年 1月	
第2回 2020年 8月	

九州縦貫自動車道鹿児島線 九州自動車道（人吉～えびの）			——
工種	管理用平面図		——
名称	KP.255.520~KP.256.270 STA.415+80~STA.423+30	縮尺 1/1000	1 34
西日本高速道路（株） 九州支社			

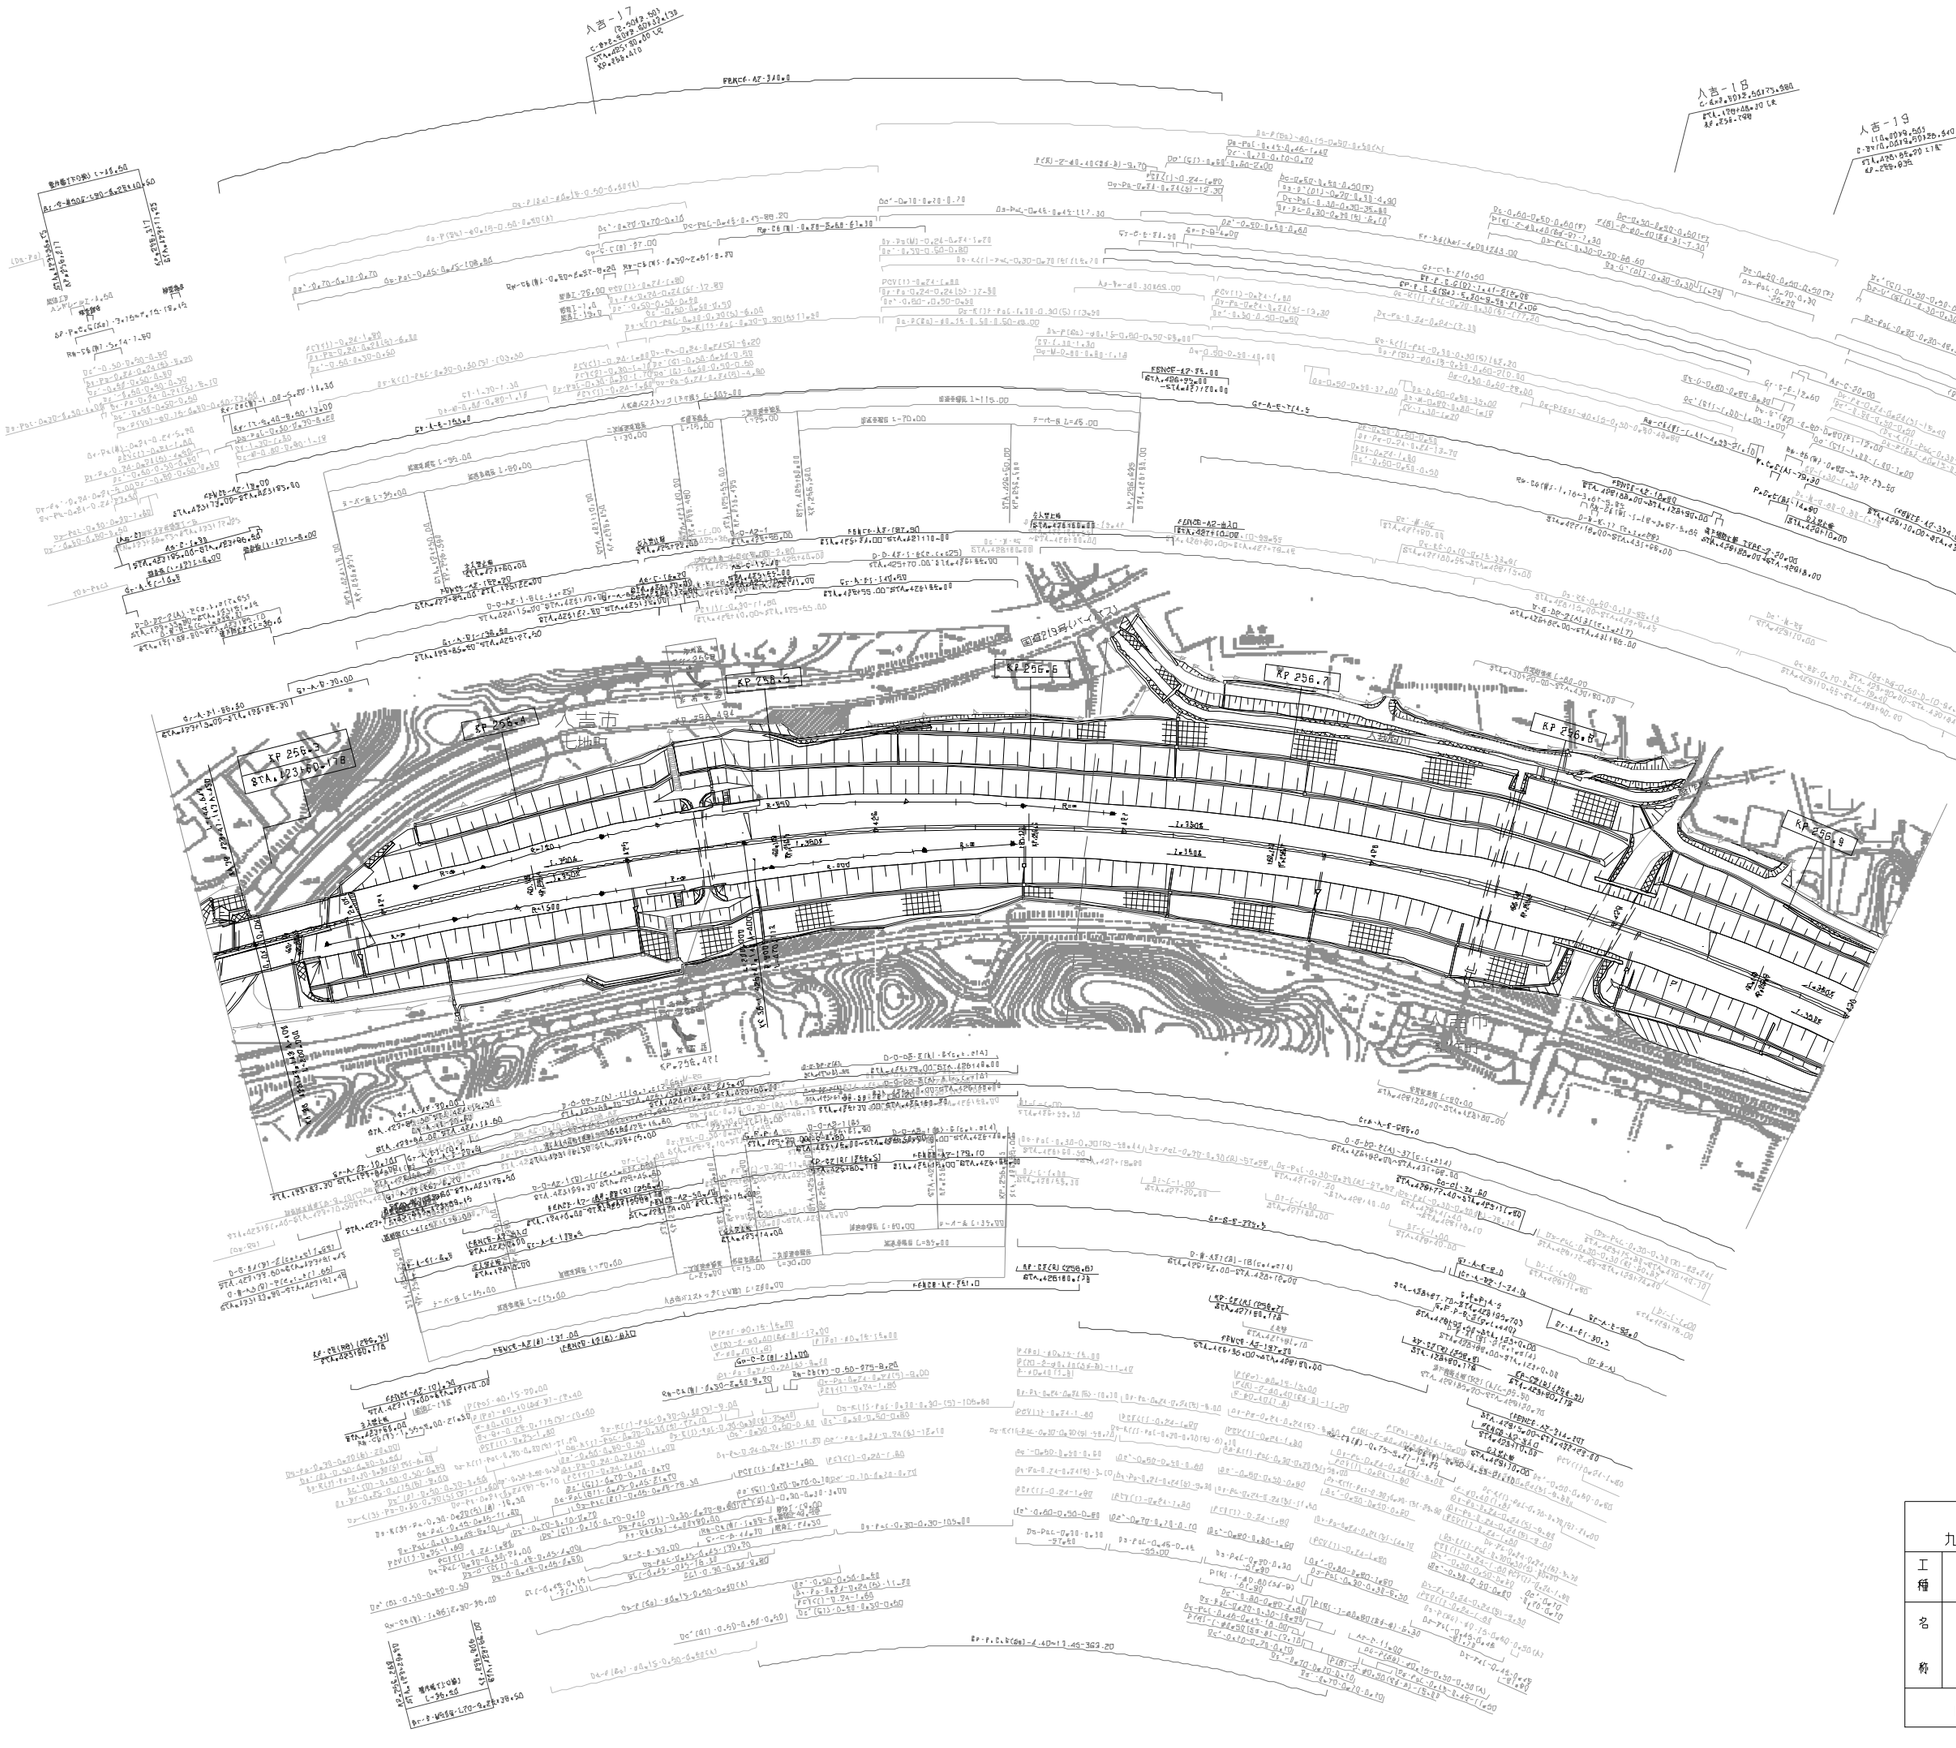

調整年月	摘要
第1回 2006年 1月	
第2回 2020年 8月	

九州縦貫自動車道鹿児島線 九州自動車道（人吉～えびの）			——
工種	管理用平面図		——
名称	KP.256.270~KP.256.940 STA.423+30~STA.430+00	縮尺 1/1000	8 34
西日本高速道路（株） 九州支社			

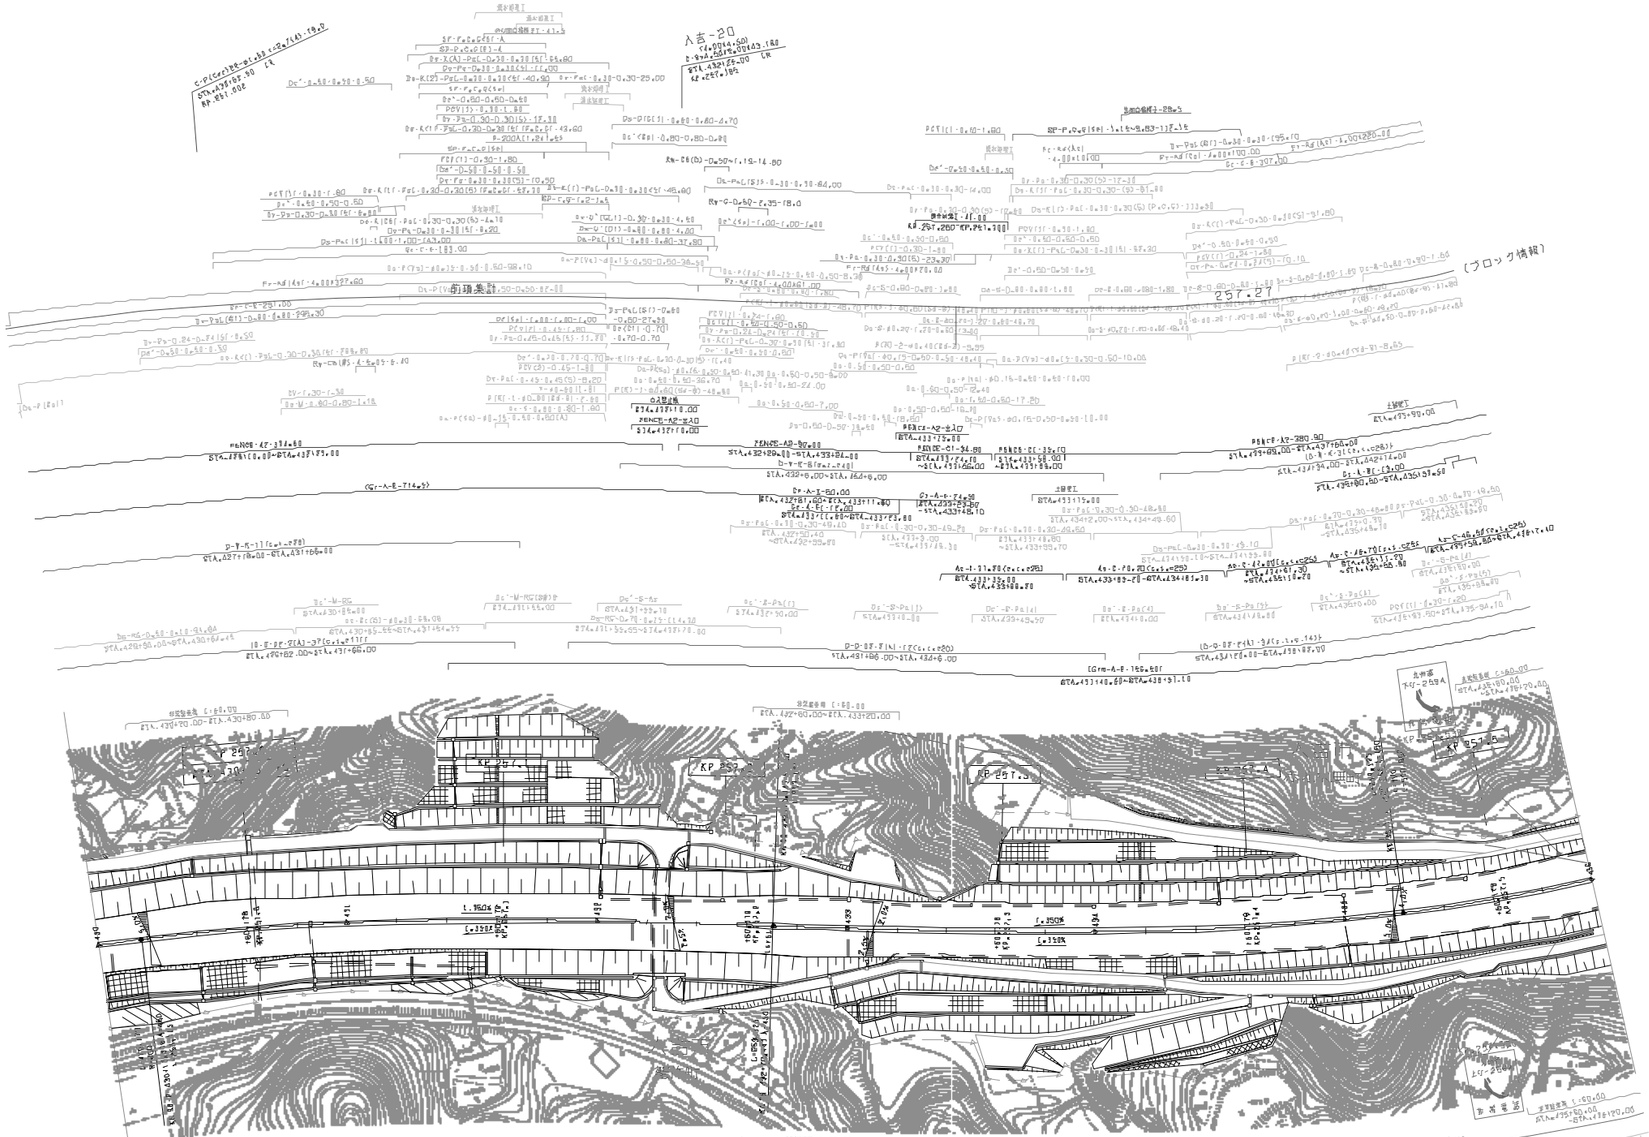
KP 256.7
KP 257.0
KP 257.3
KP 257.5
KP 257.6
KP 257.8
KP 257.9
KP

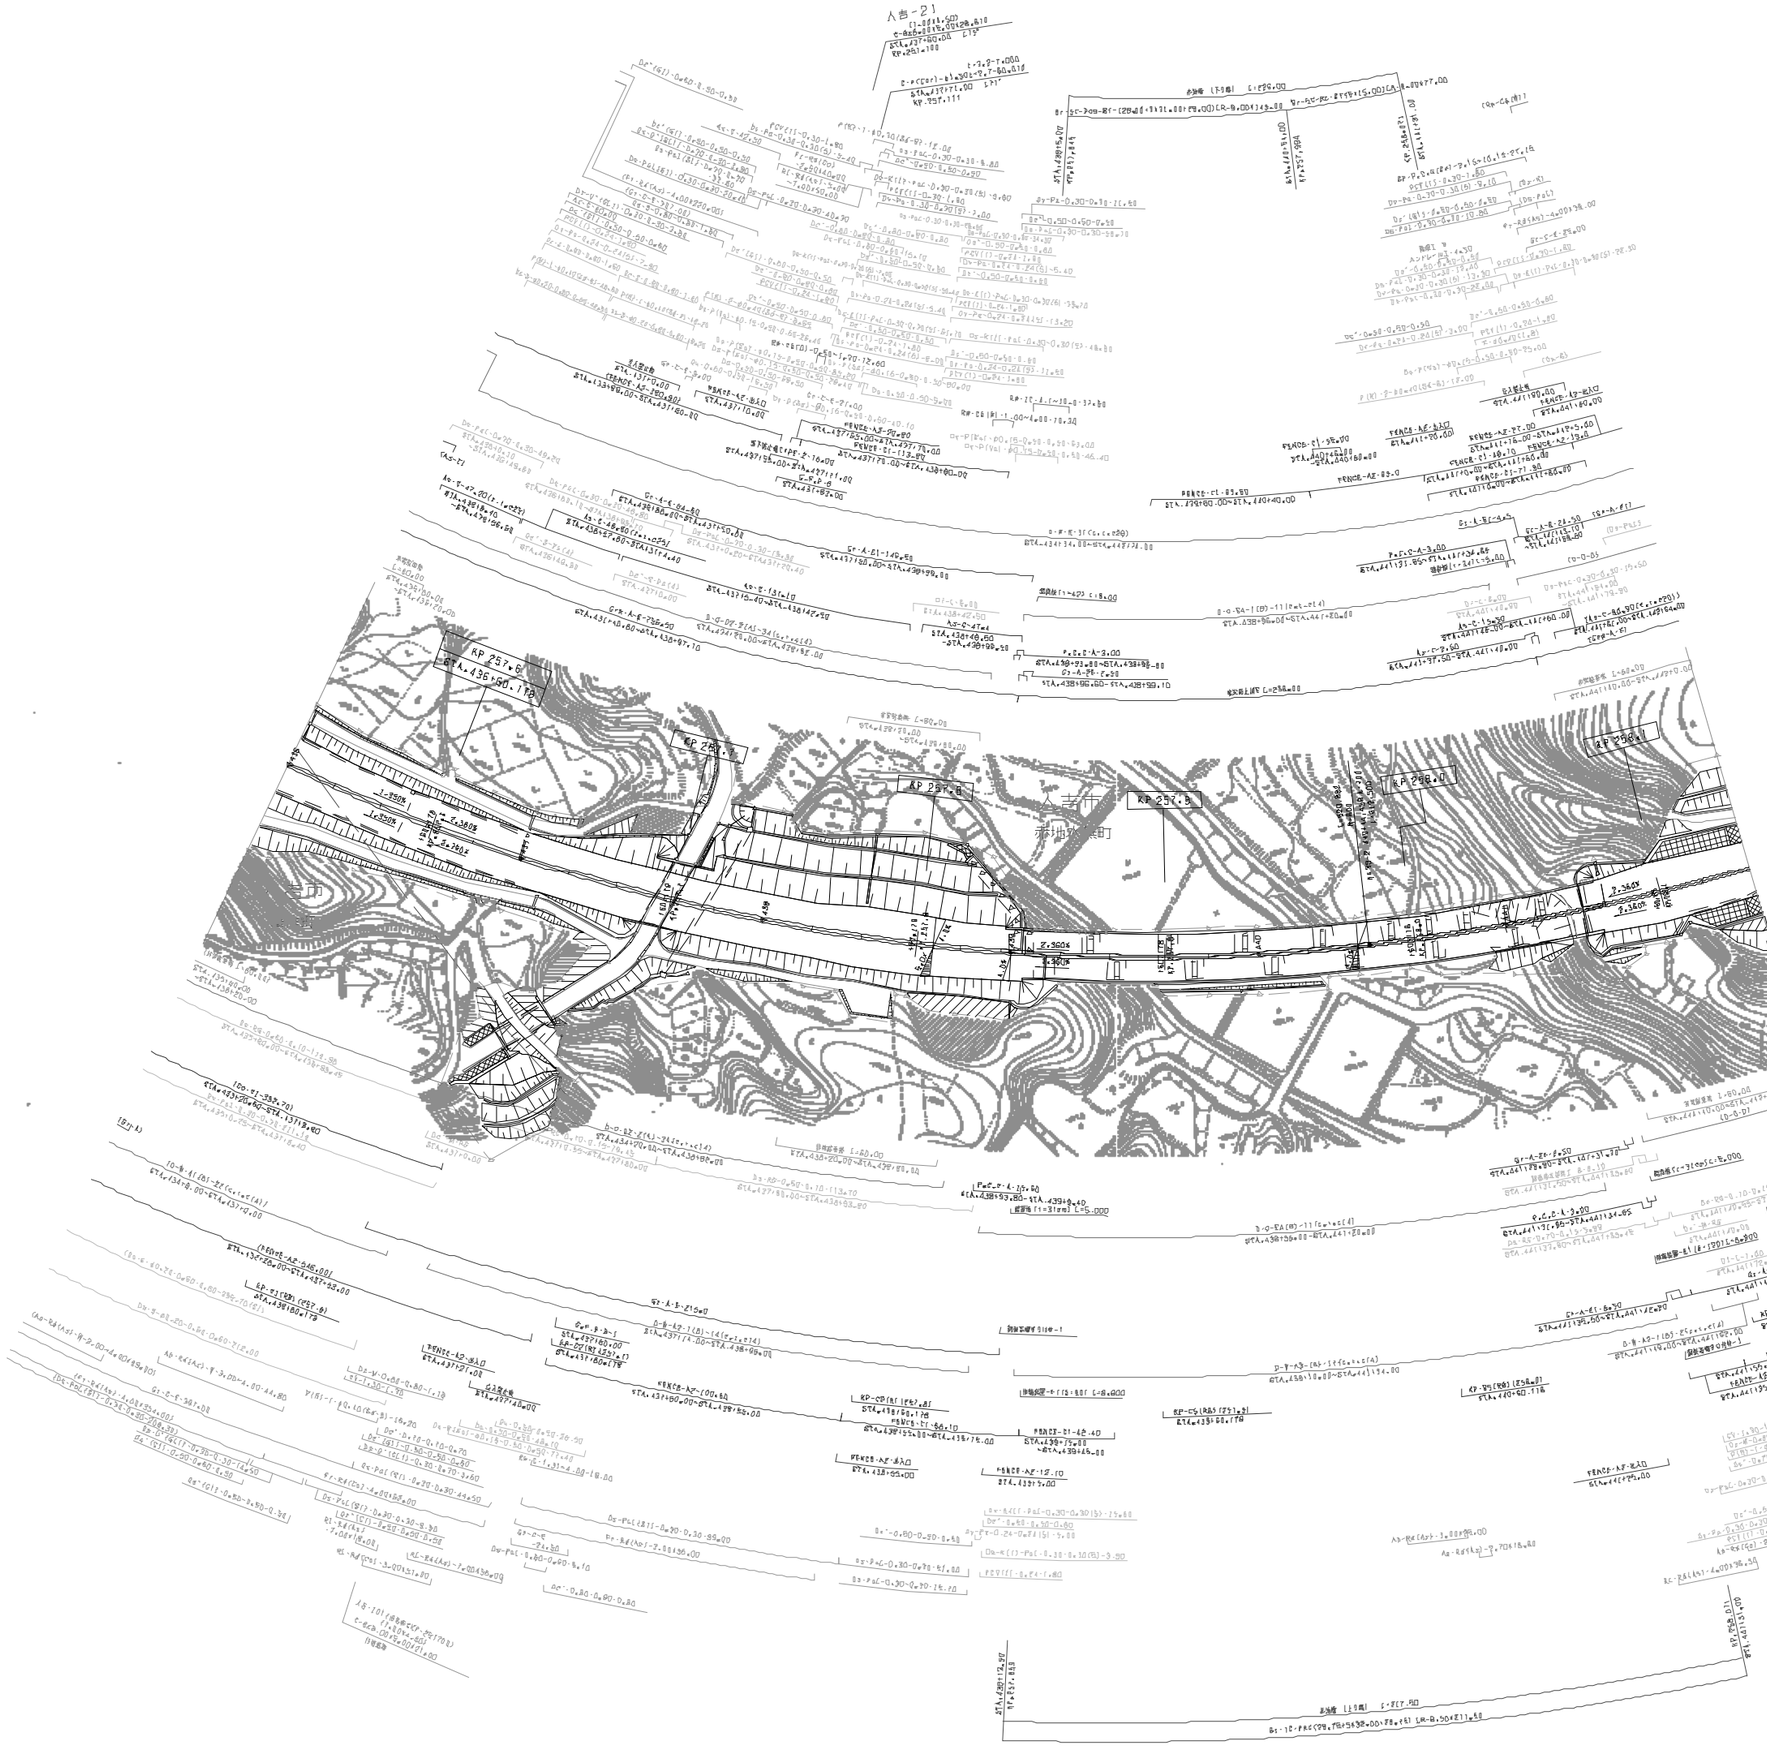

調整年月	摘要
第1回 2006年 1月	

九州縦貫自動車道鹿児島線 九州自動車道（入吉～えびの）			——
工種	管理用平面図		——
名称	KP.257.540~KP.258.140 STA.436+00~STA.442+00	縮尺 1/1000	10 34
西日本高速道路（株） 九州支社			

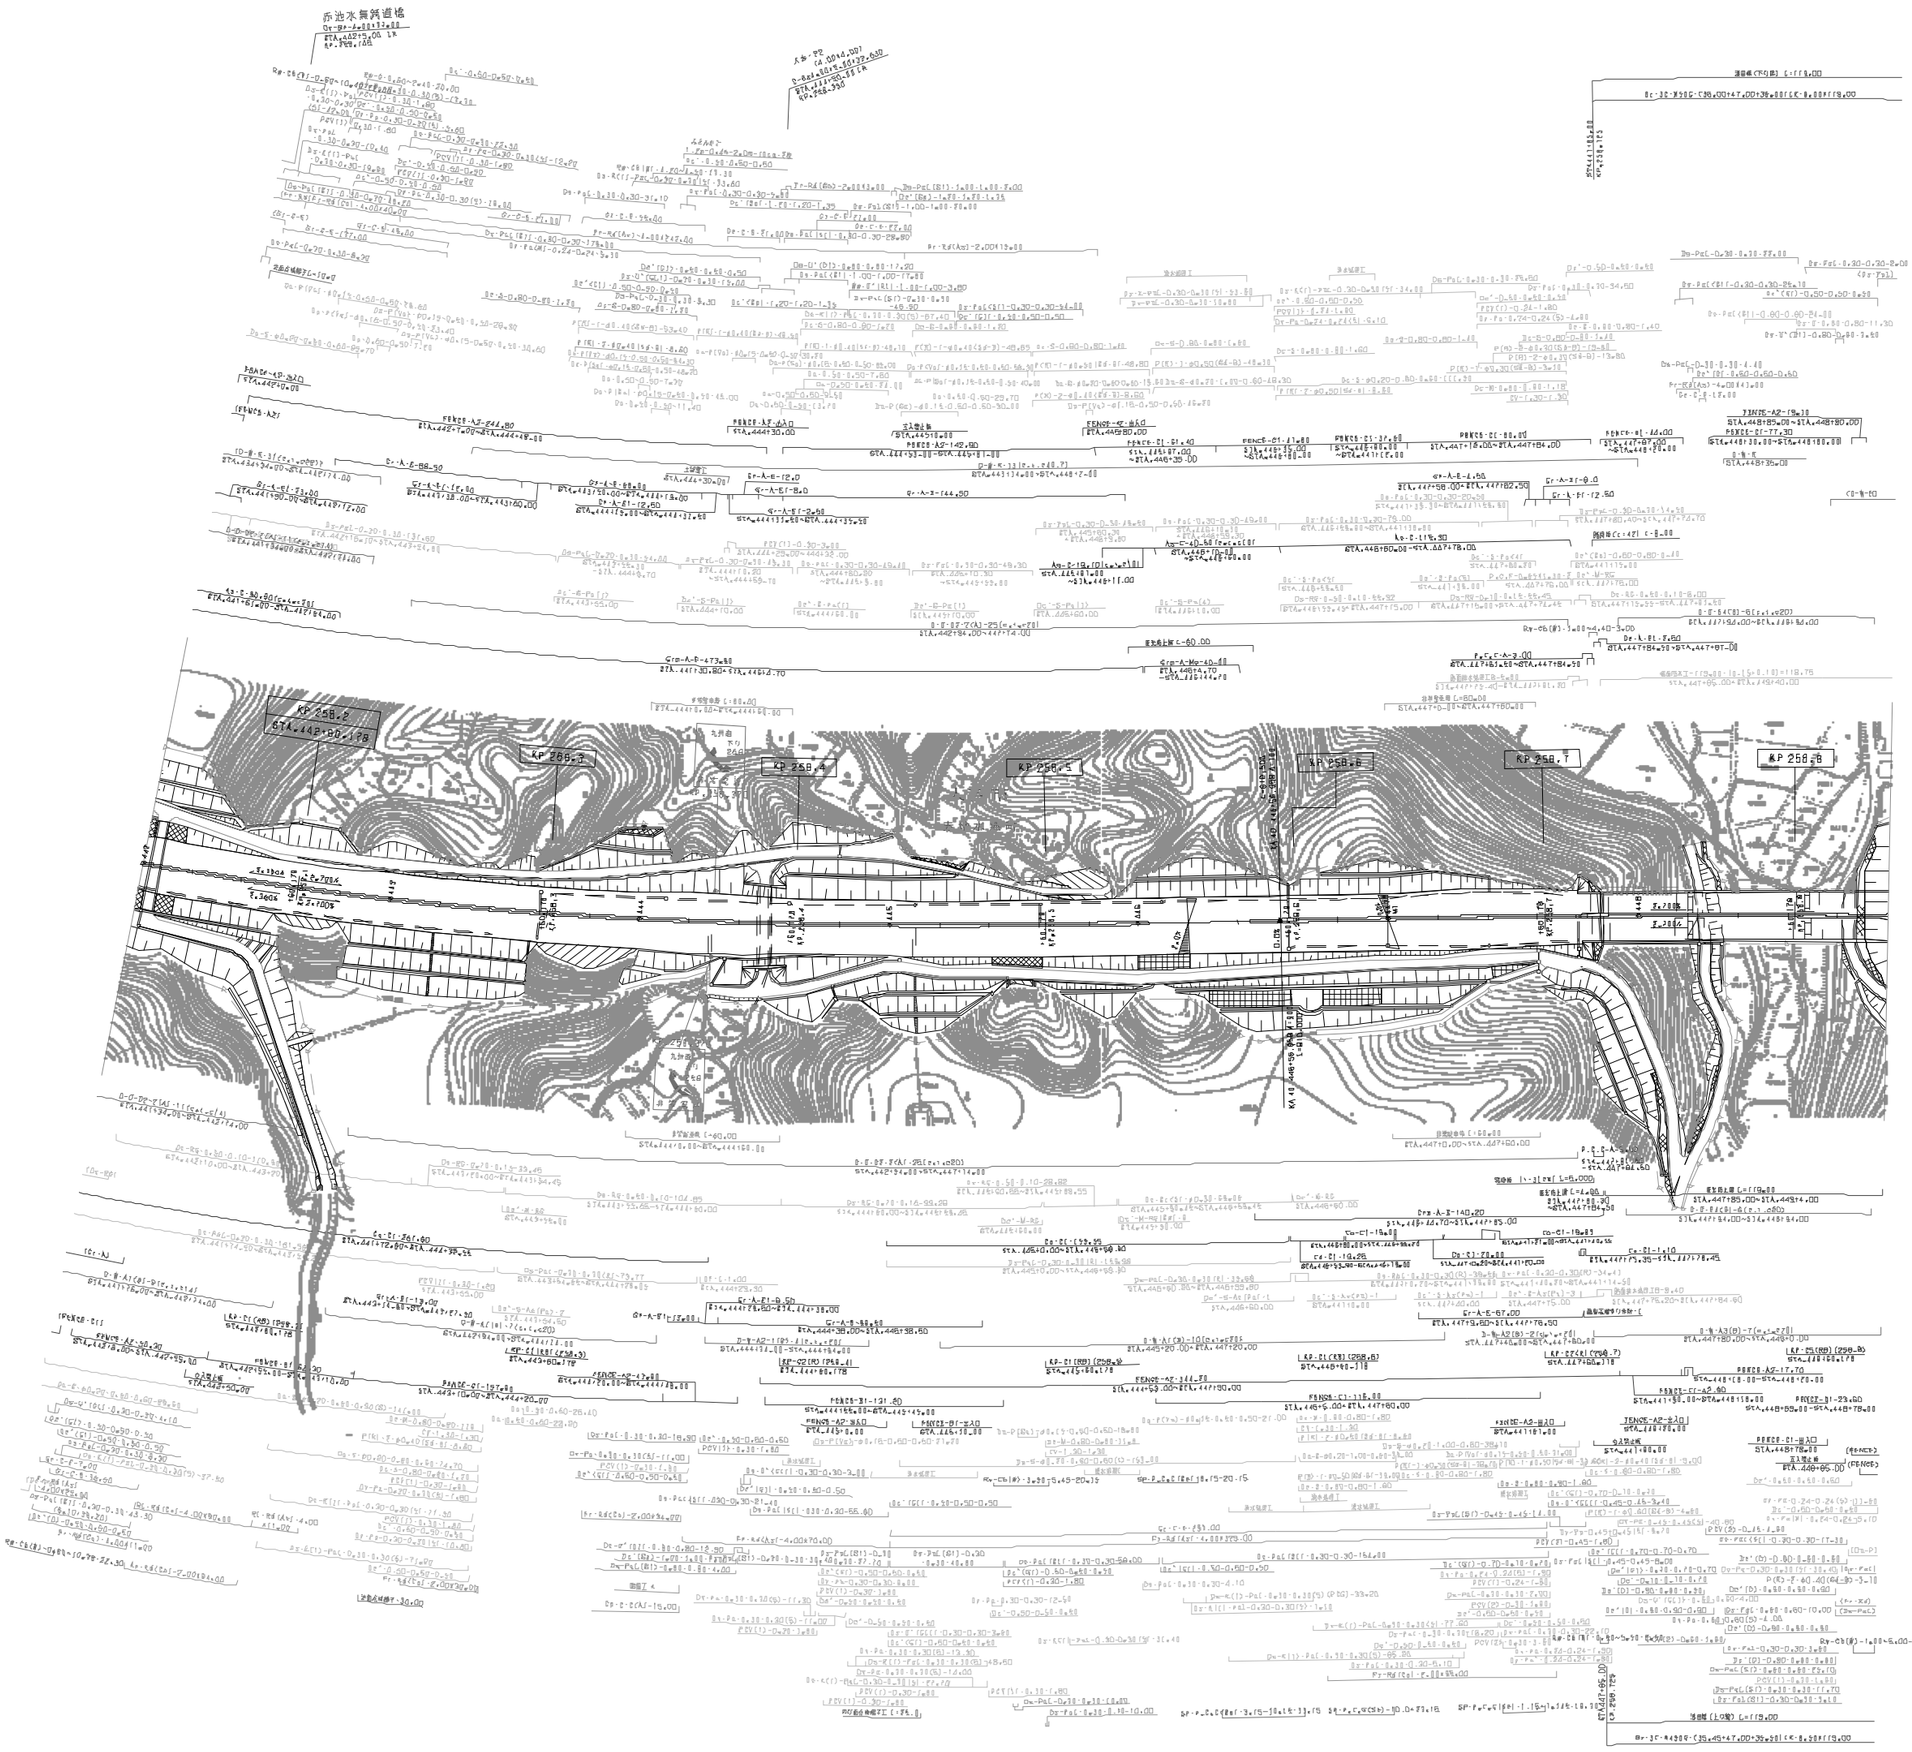

調整年月	摘要
第1回 2006年 1月	

九州縦貫自動車道鹿児島線 九州自動車道（人吉～えびの）			——
工種	管理用平面図		——
名称	KP.258.140~KP.258.840 STA.442+00~STA.449+00	縮尺 1/1000	11 34
西日本高速道路（株） 九州支社			

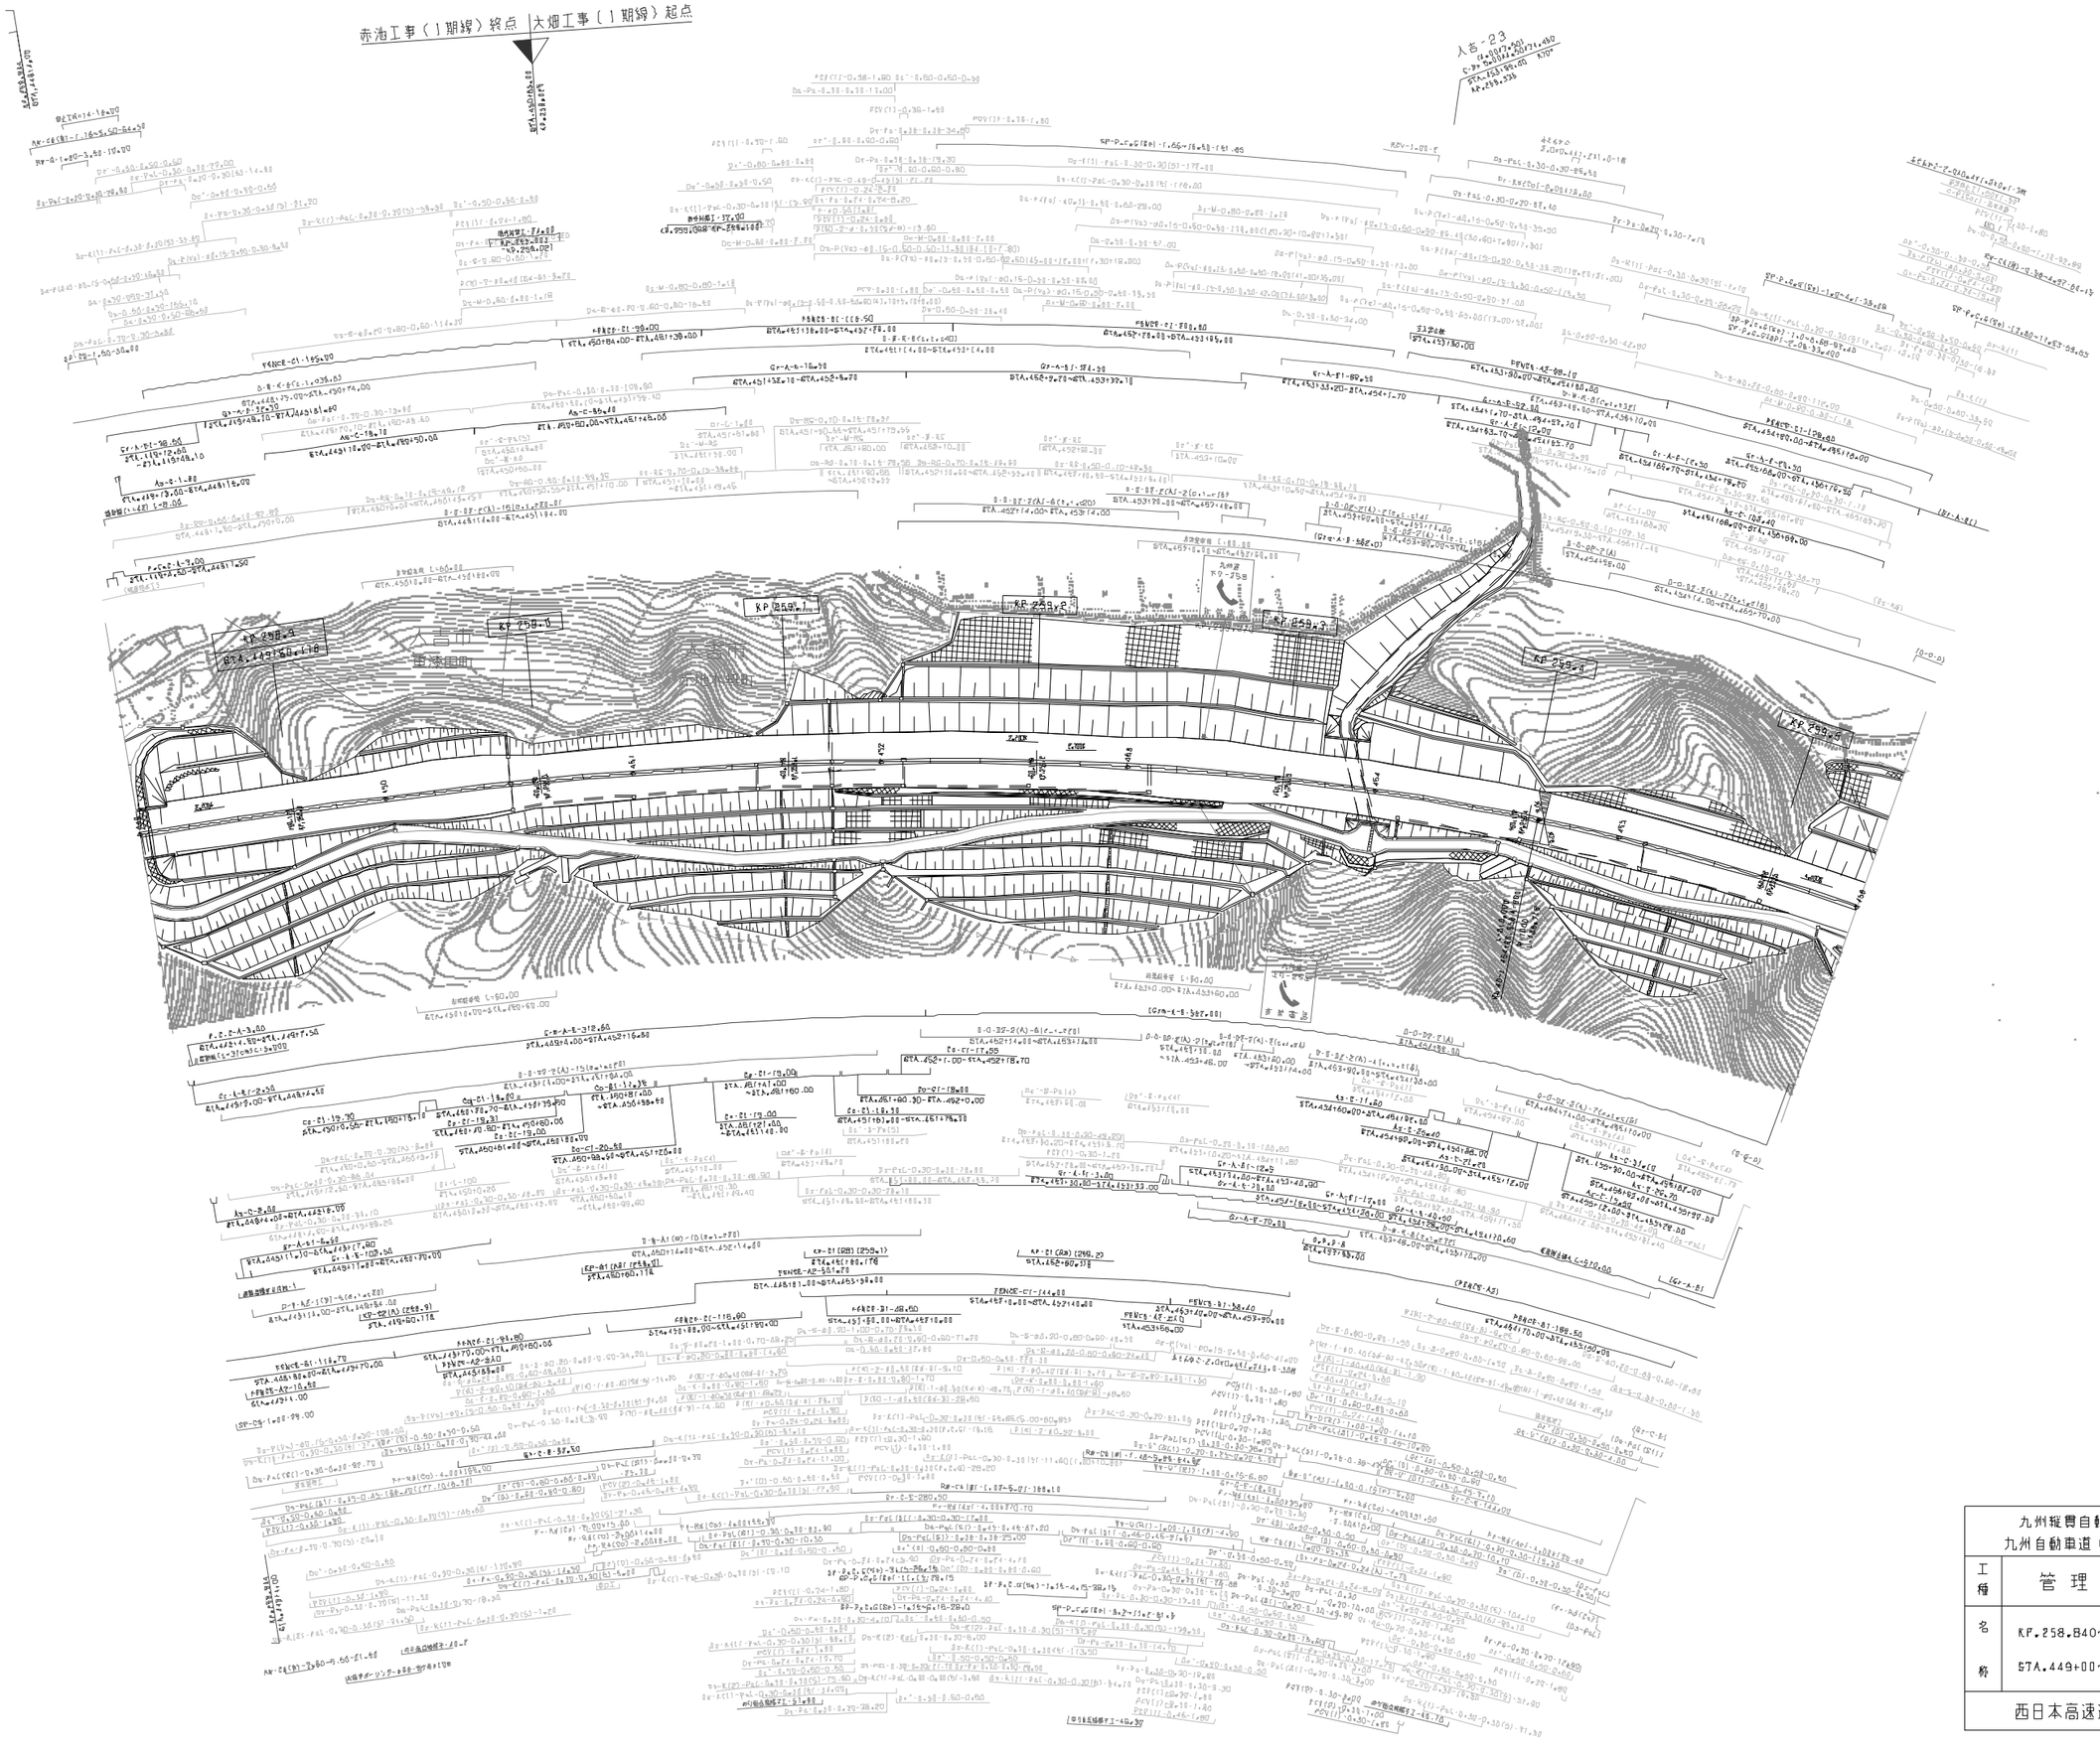
赤池工事（１期線）終点
大畑工事（１期線）起点
人吉－２３

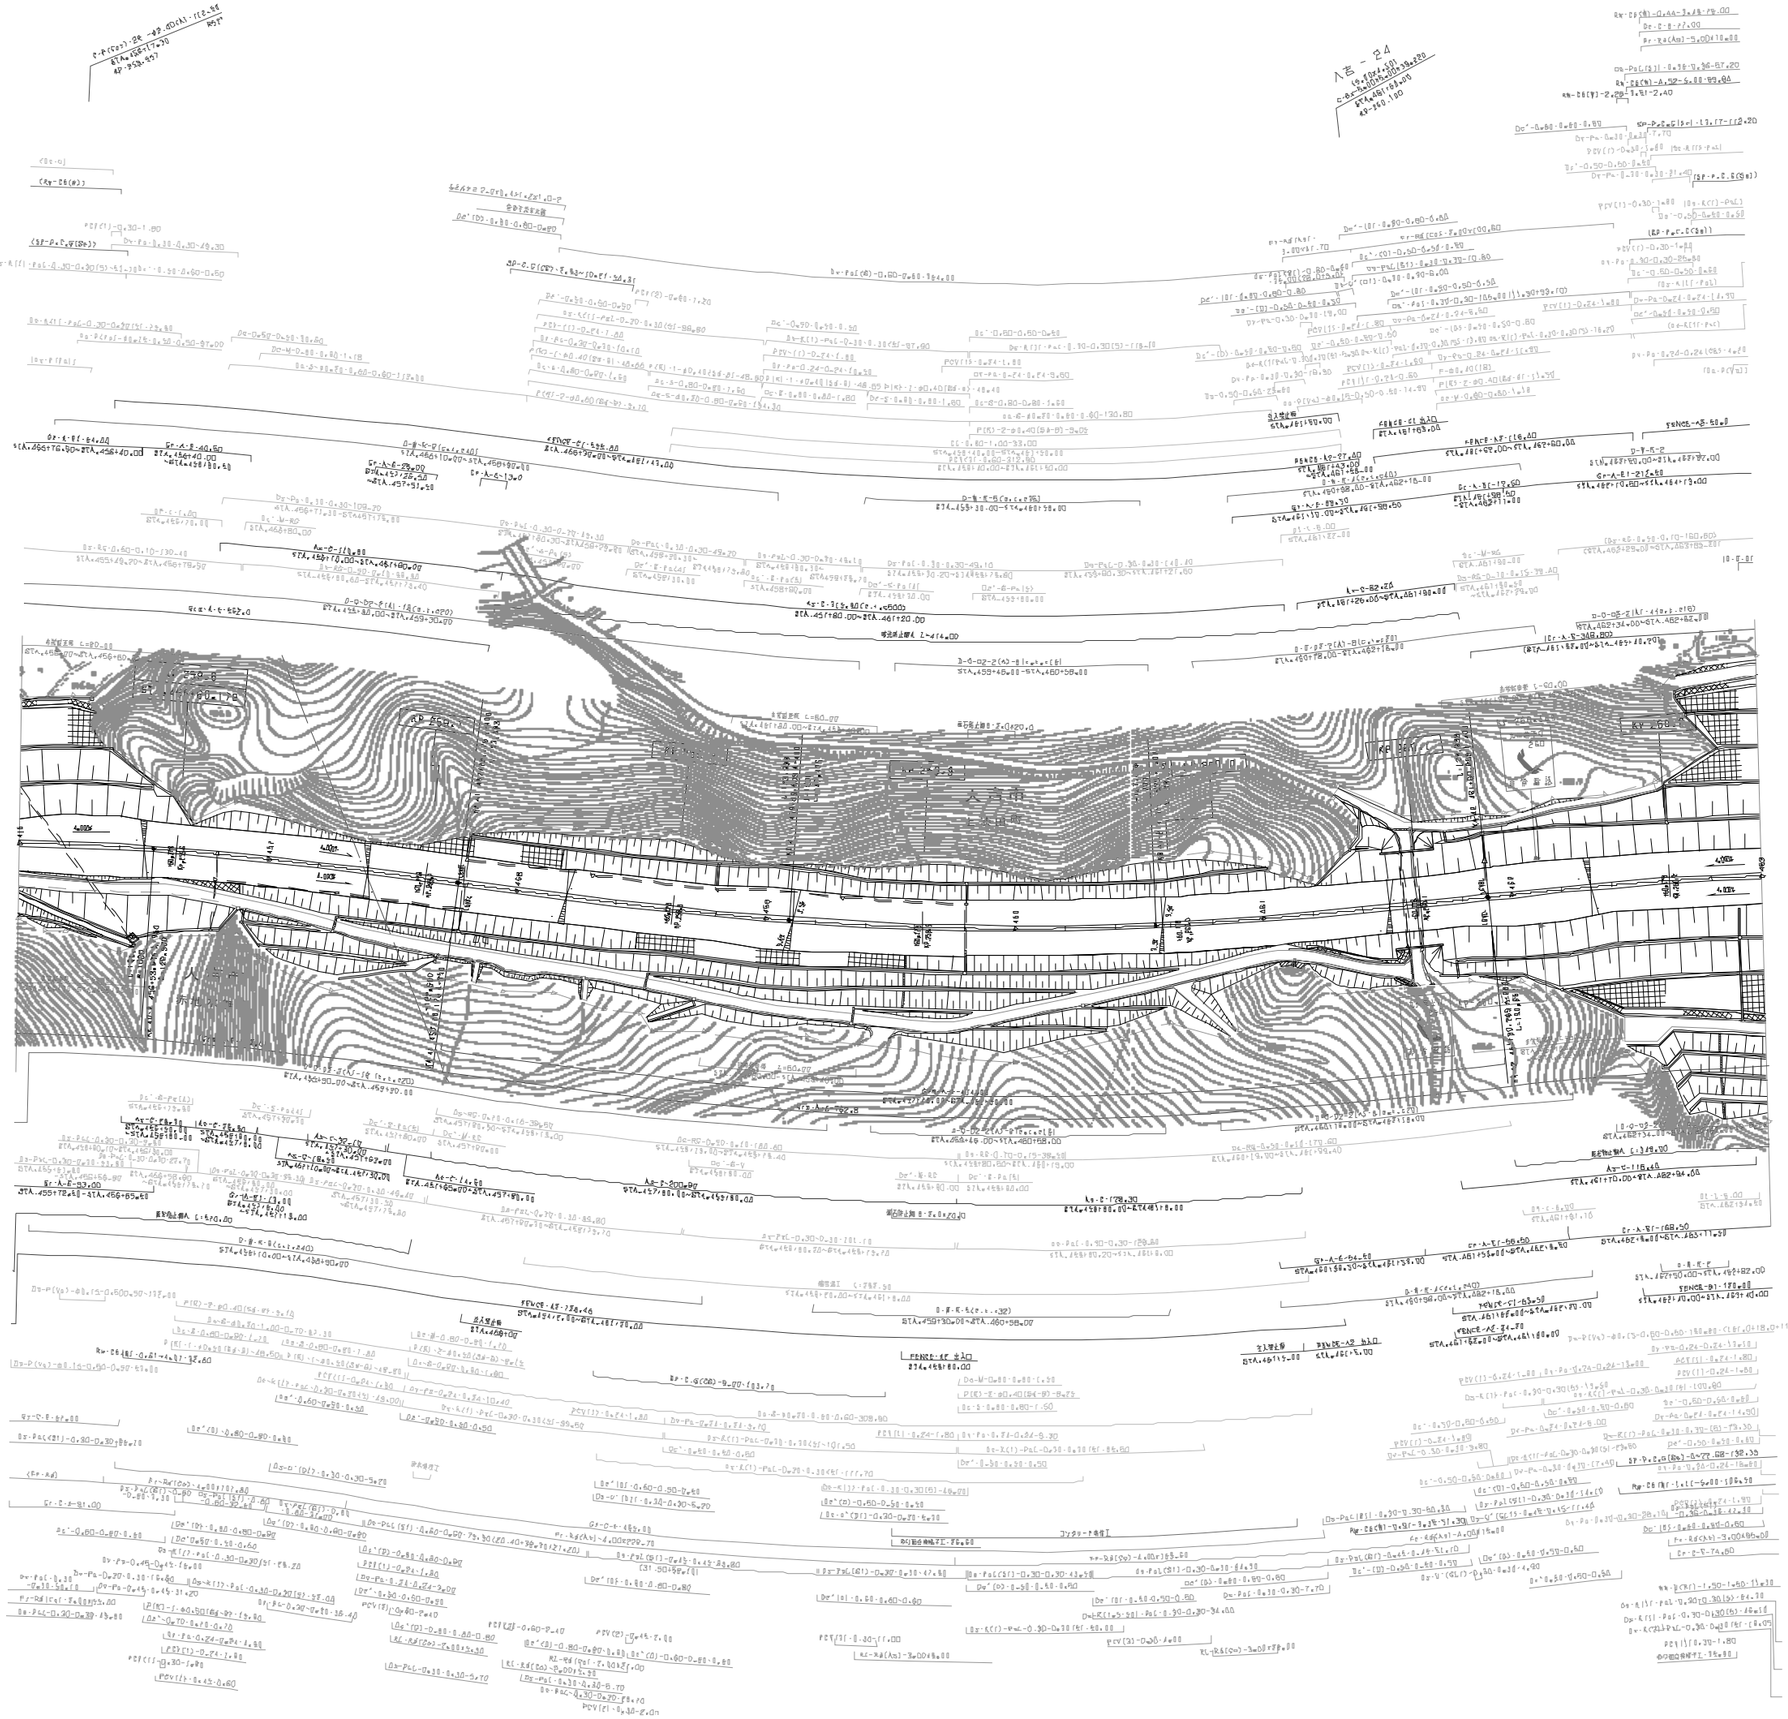

訂 正 年 月	摘 要
第1回 2006年 1月	
第2回 2011年 2月	

九州縦貫自動車道鹿児島線 九州自動車道（人吉～えびの）			——
工種	管 理 用 平 面 図		——
名称	KP.259.540~KP.280.240 STA.456+00~STA.463+00	縮尺 1/1000	13 34
西日本高速道路（株） 九州支社			

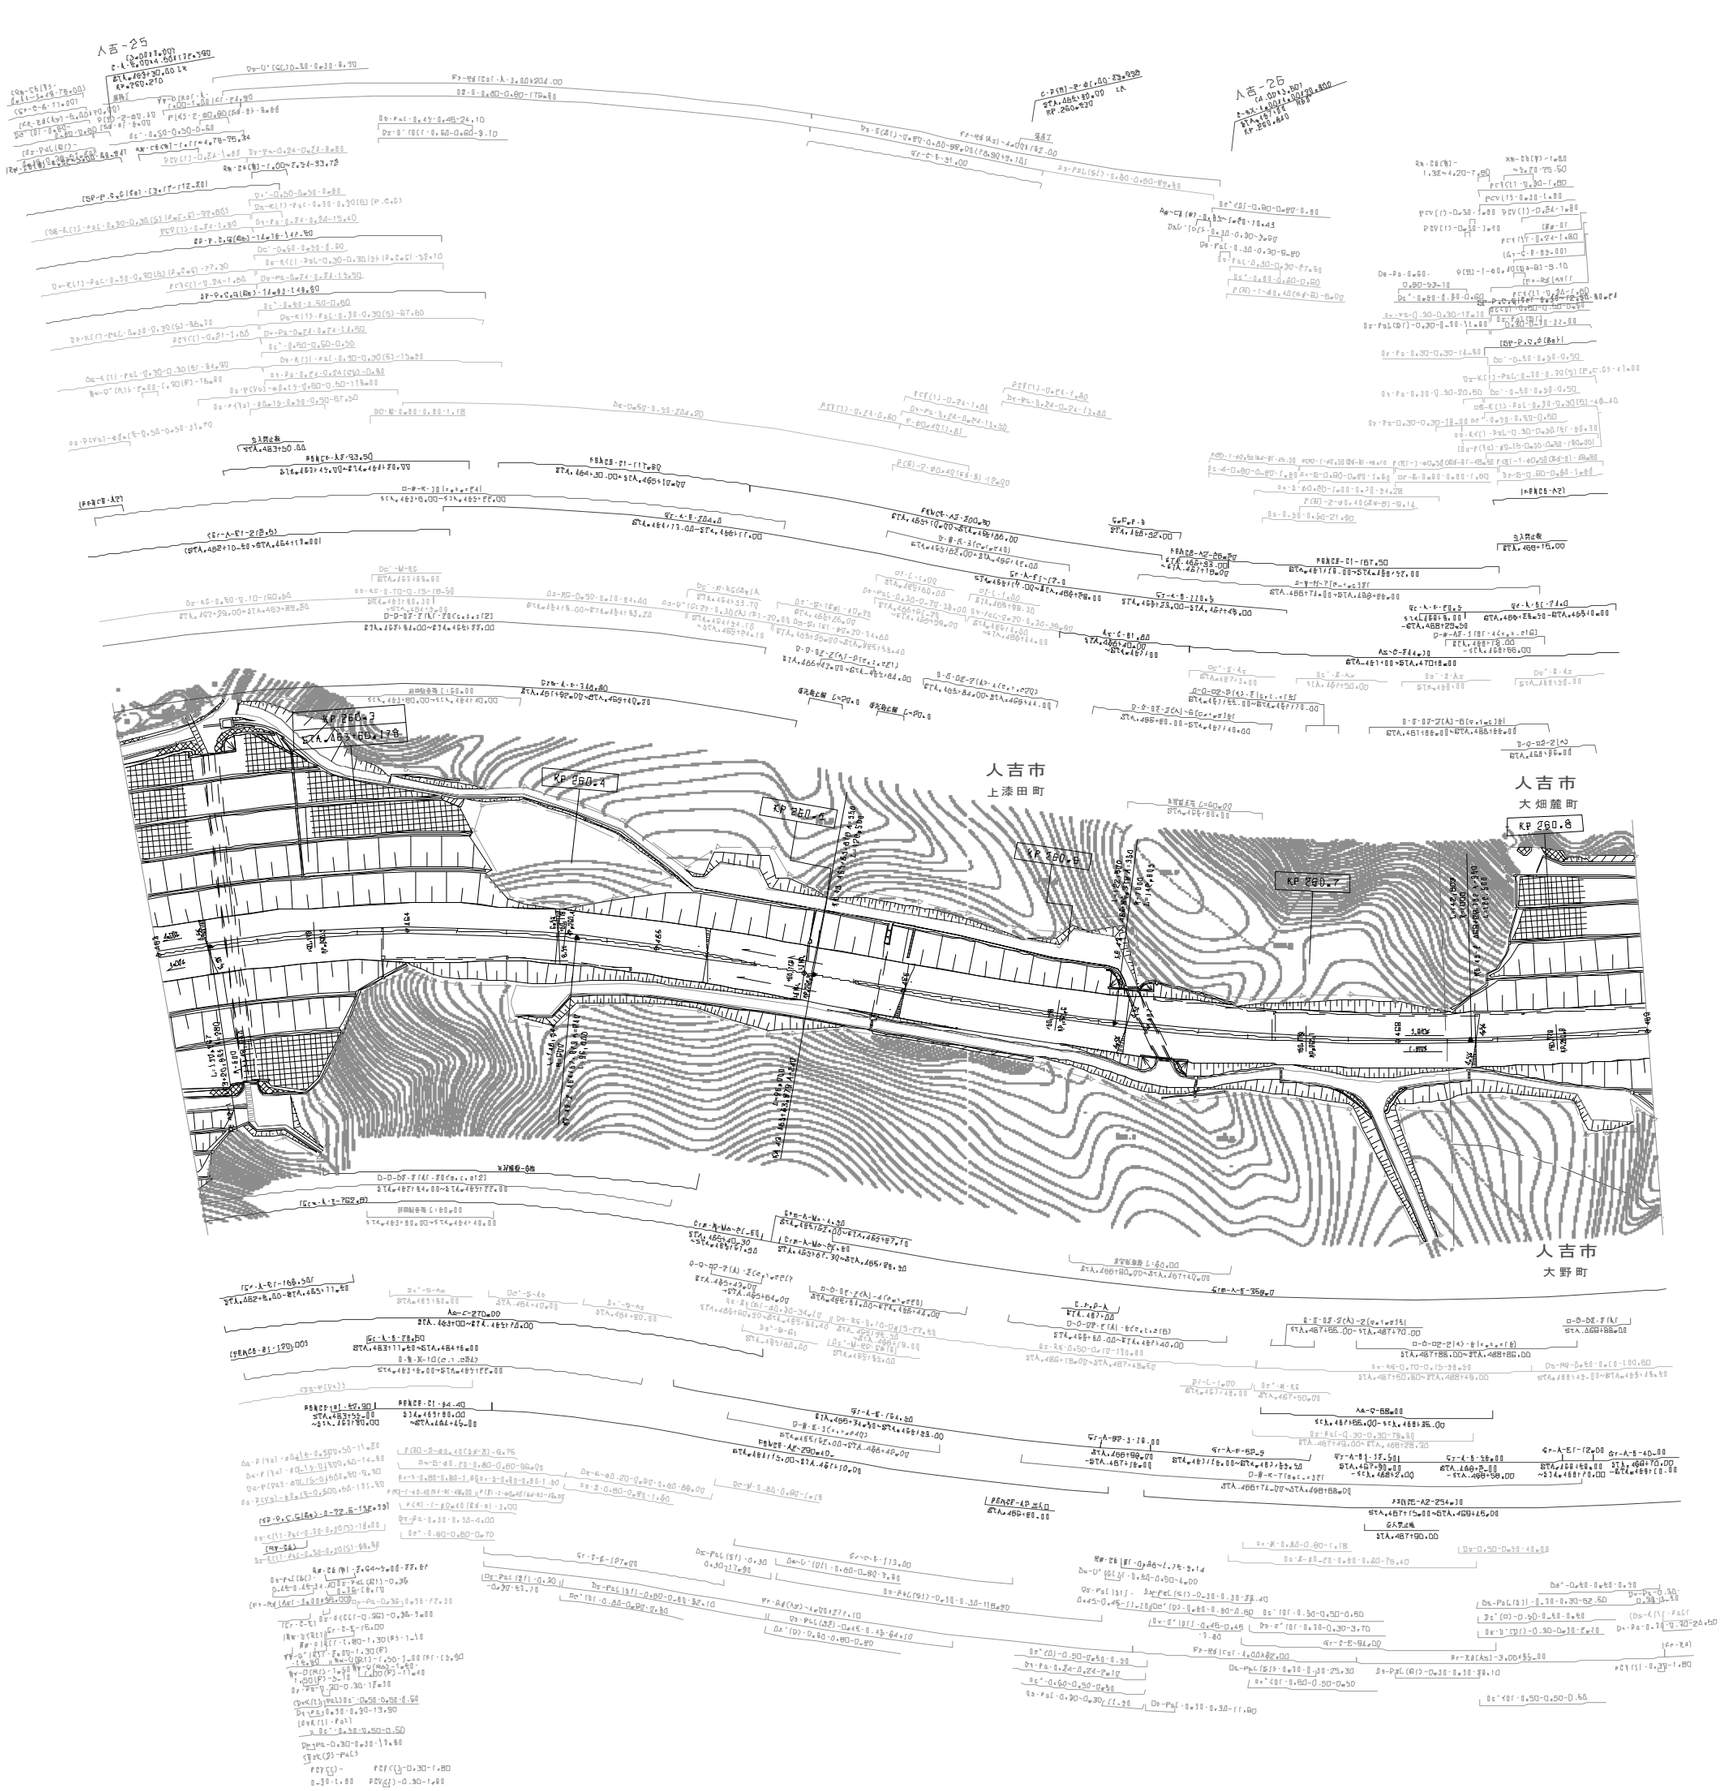

訂整年月	摘要
第1回 2006年 1月	

九州縦貫自動車道鹿児島線 九州自動車道（人吉～えびの）			——
工種	管理用平面図		——
名称	KP.260.240~KP.260.840 STA.463+00~STA.469+00	縮尺 1/1000	14 34
西日本高速道路（株） 九州支社			

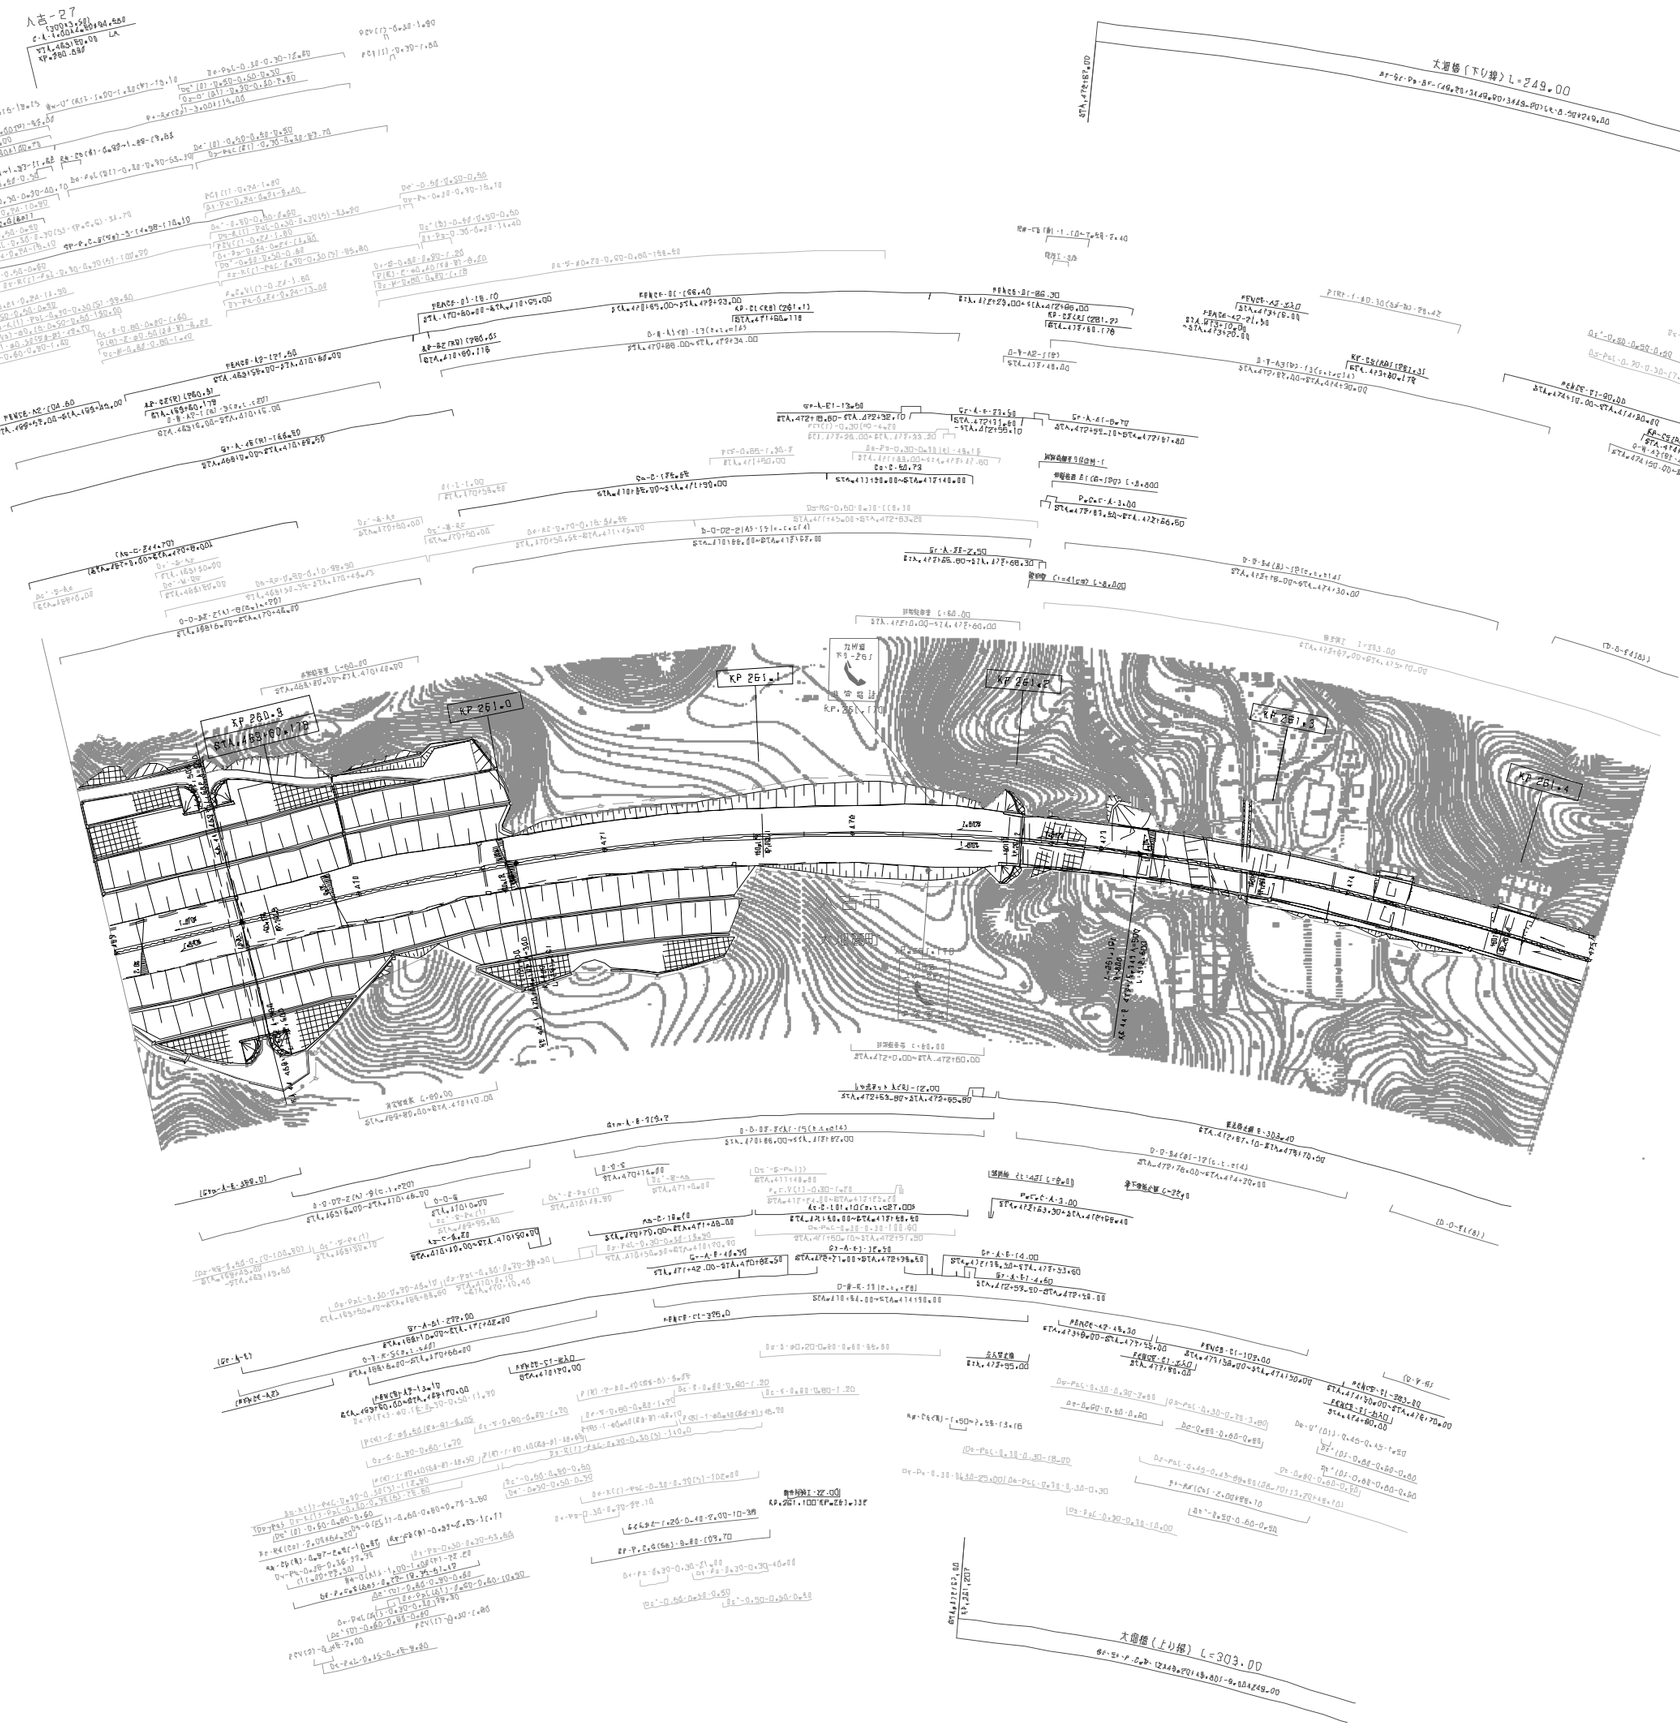

調整年月	摘要
第1回 2006年 1月	
第2回 2021年 7月	

九州縦貫自動車道鹿児島線 九州自動車道（人吉～えびの）			——
工種	管理用平面図		——
名称	KP.260.840～KP.261.440 STA.469+00～STA.475+00	縮尺 1/1000	5 34
西日本高速道路（株） 九州支社			

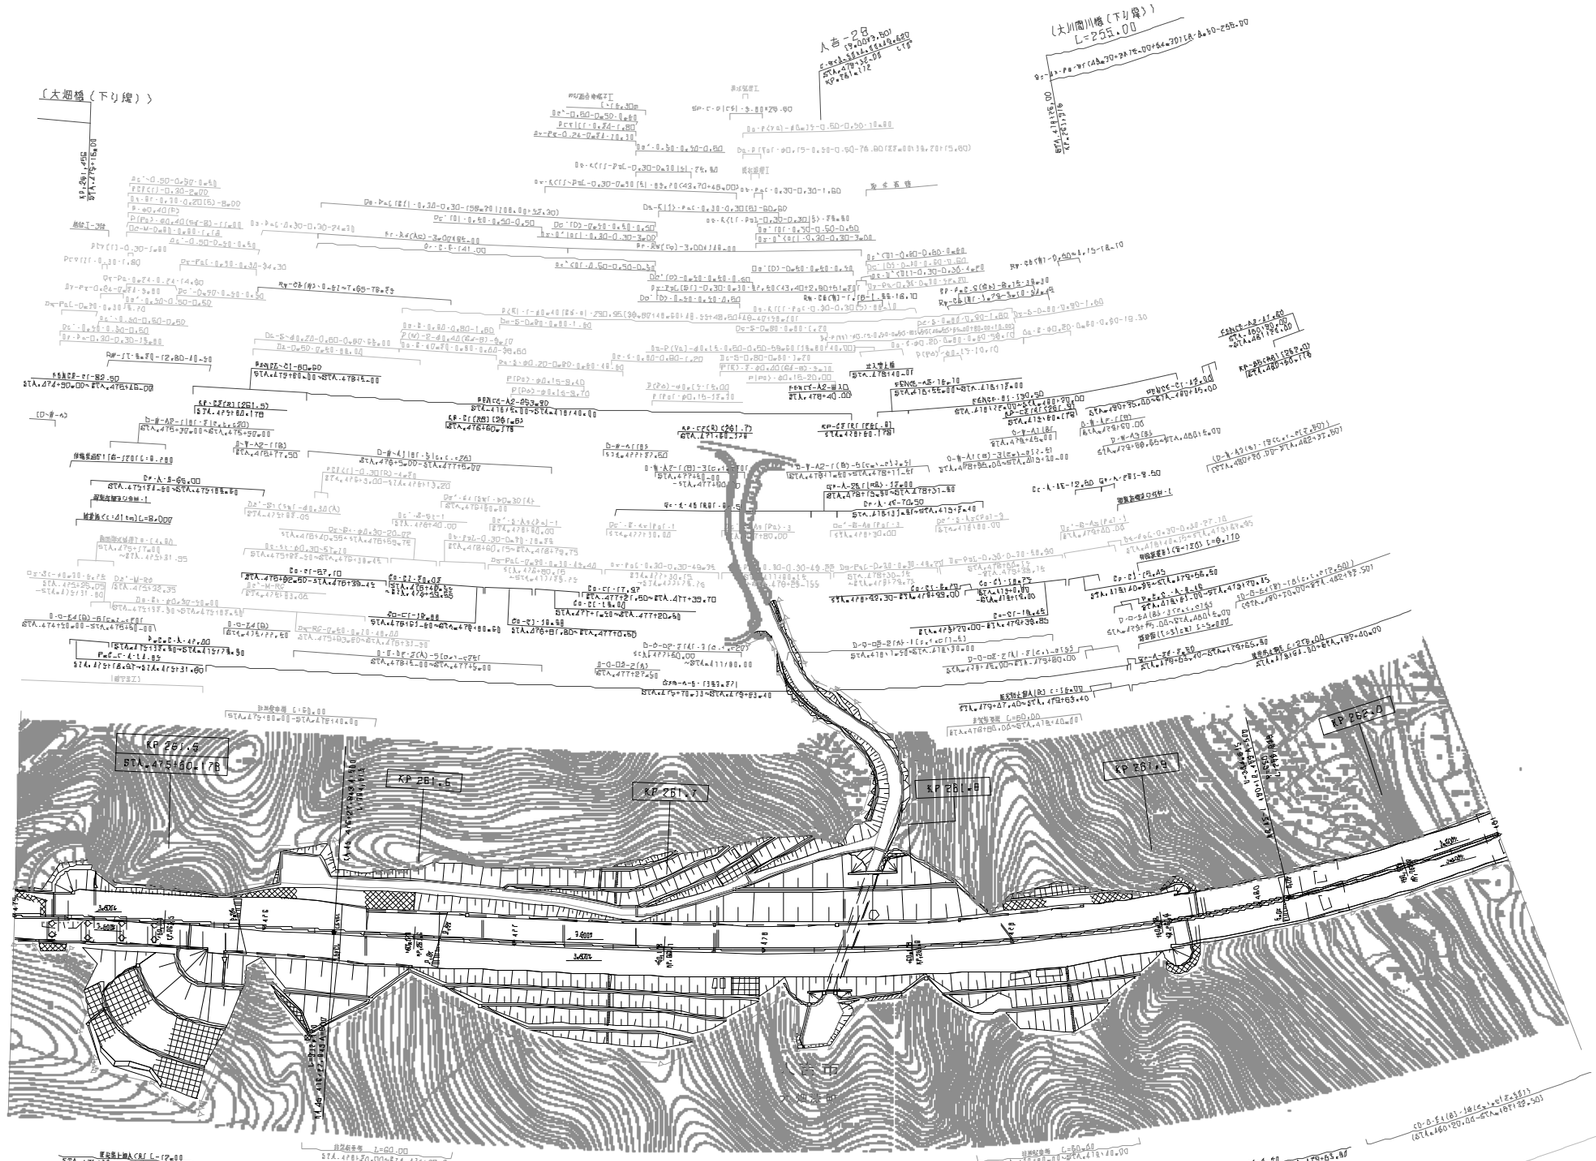

調整年月	摘要
第1回 2006年 1月	

九州縦貫自動車道鹿児島線 九州自動車道（人吉～えびの）			——
工種	管理用平面図		——
名称	KP.261.440~KP.282.040 STA.475+00~STA.481+00	縮尺 1/1000	16 34
西日本高速道路（株） 九州支社			

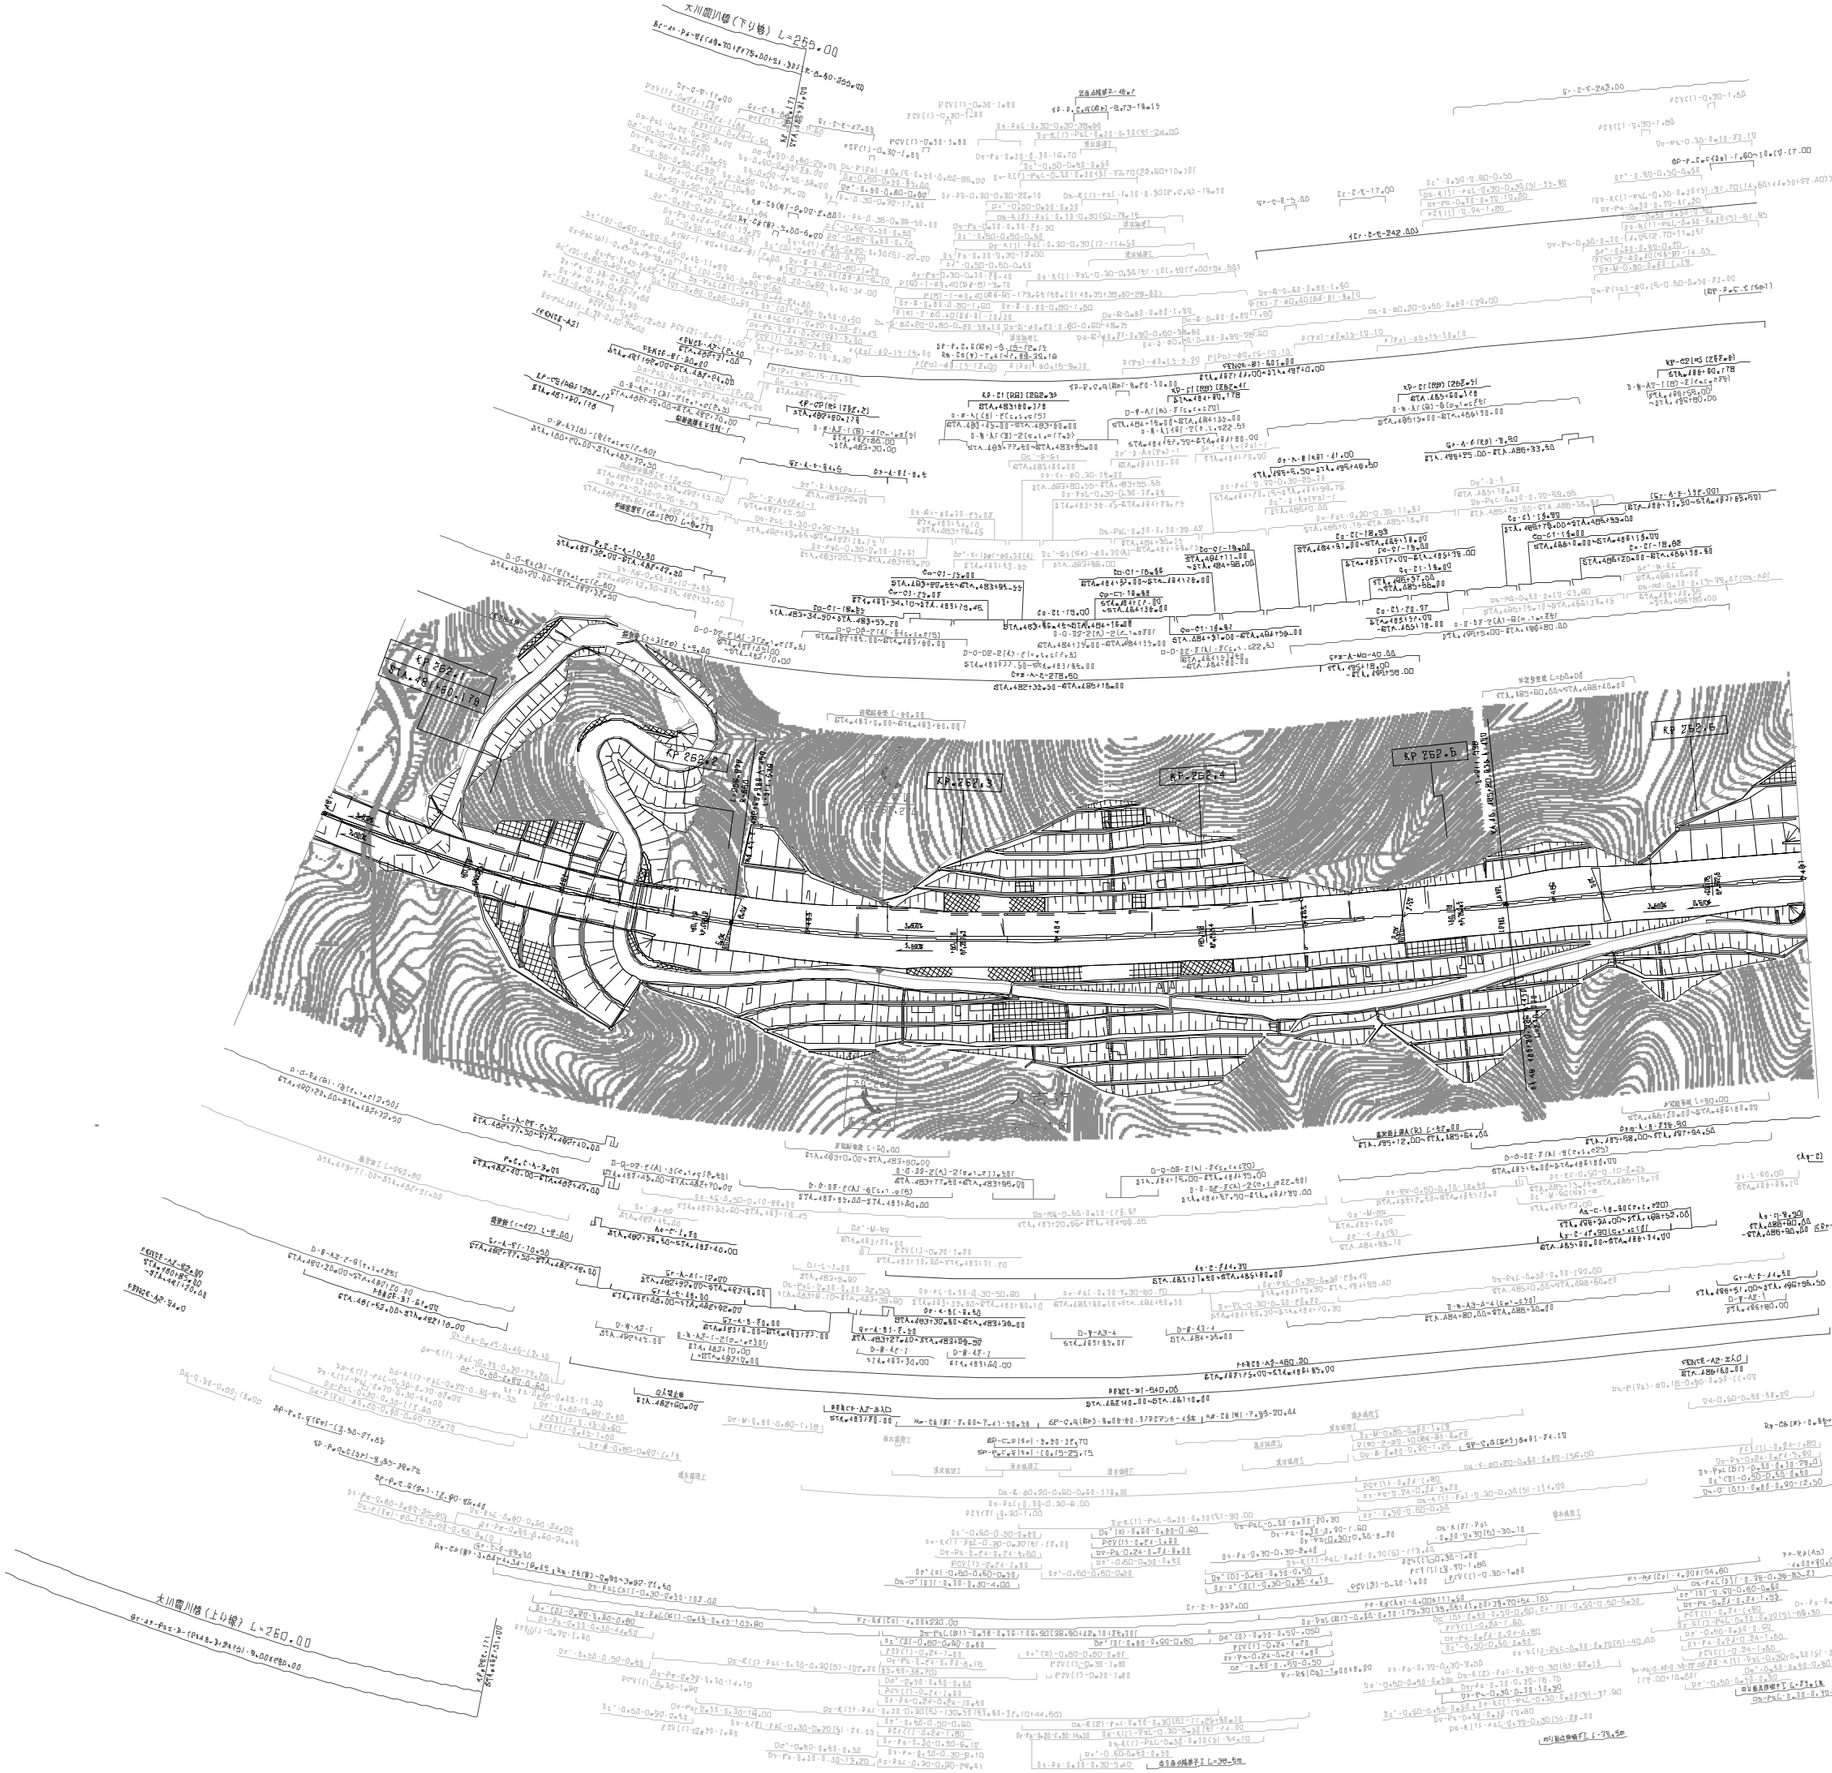

訂 整 年 月	摘 要
第1回 2006年 1月	

九州縦貫自動車道鹿児島線 九州自動車道（人吉～えびの）			——
工種	管 理 用 平 面 図		——
名称	KP.262.040～KP.262.640 STA.481+00～STA.487+00	縮尺 1/1000	17 34
西日本高速道路（株） 九州支社			

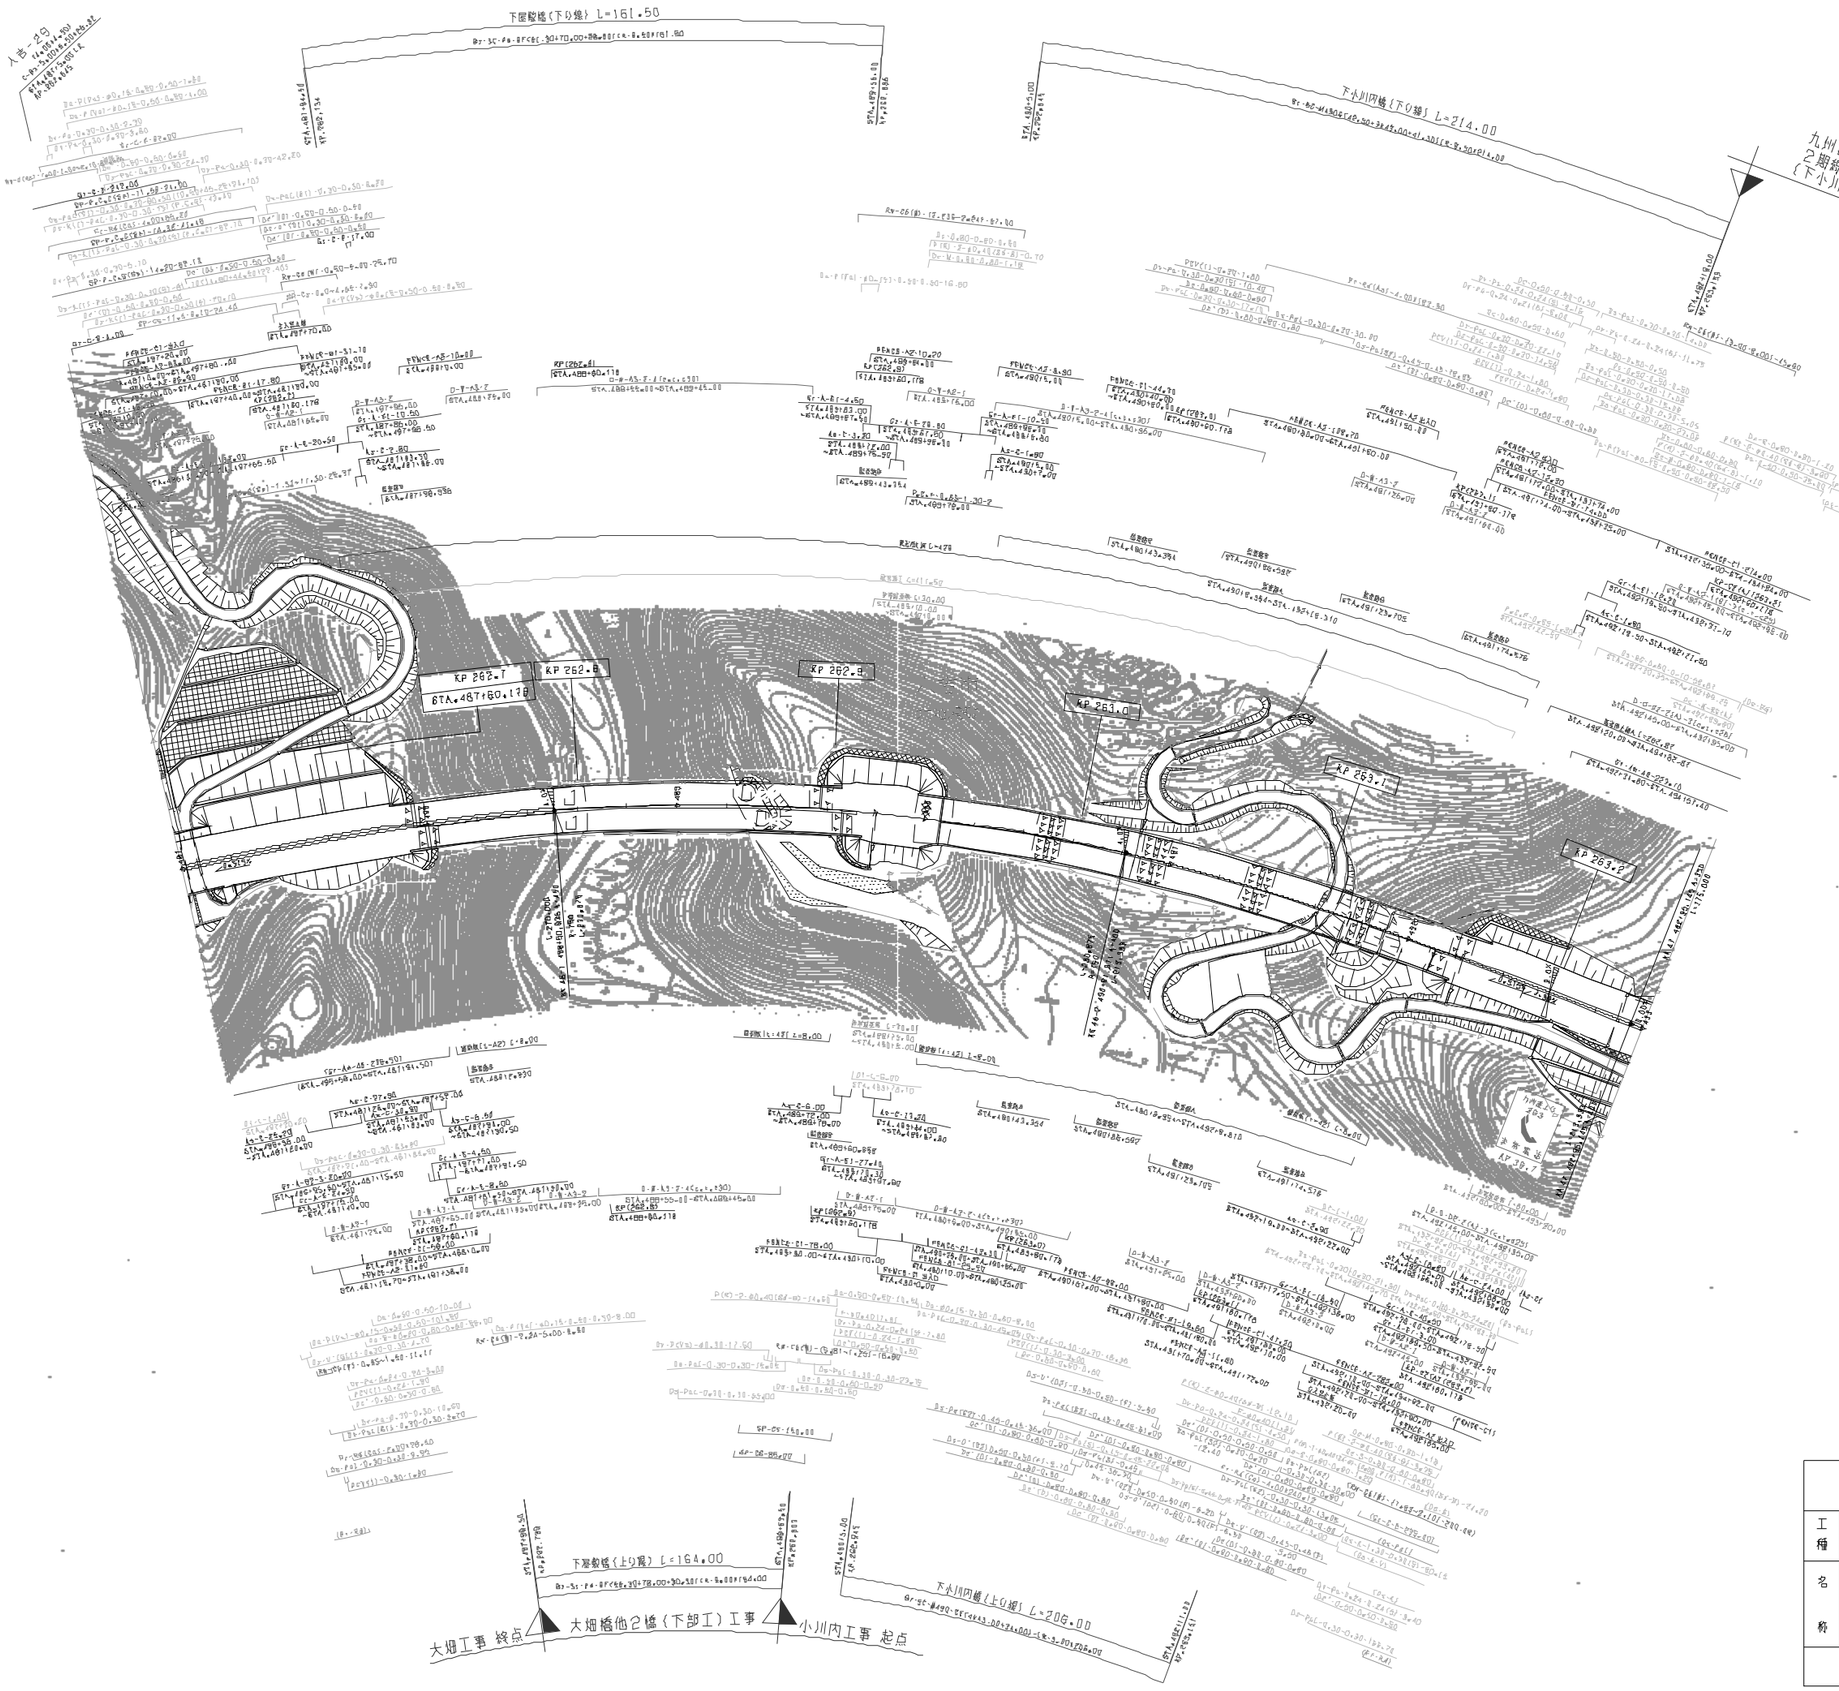

訂 整 年 月	摘 要
第1回 2006年 1月	

九州縦貫自動車道鹿児島線 九州自動車道（人吉～えびの）			——
工種	管 理 用 平 面 図		——
名称	KP.262.640~KP.263.240 STA.487+00~STA.493+00	縮尺 1/1000	18 34
西日本高速道路（株） 九州支社			

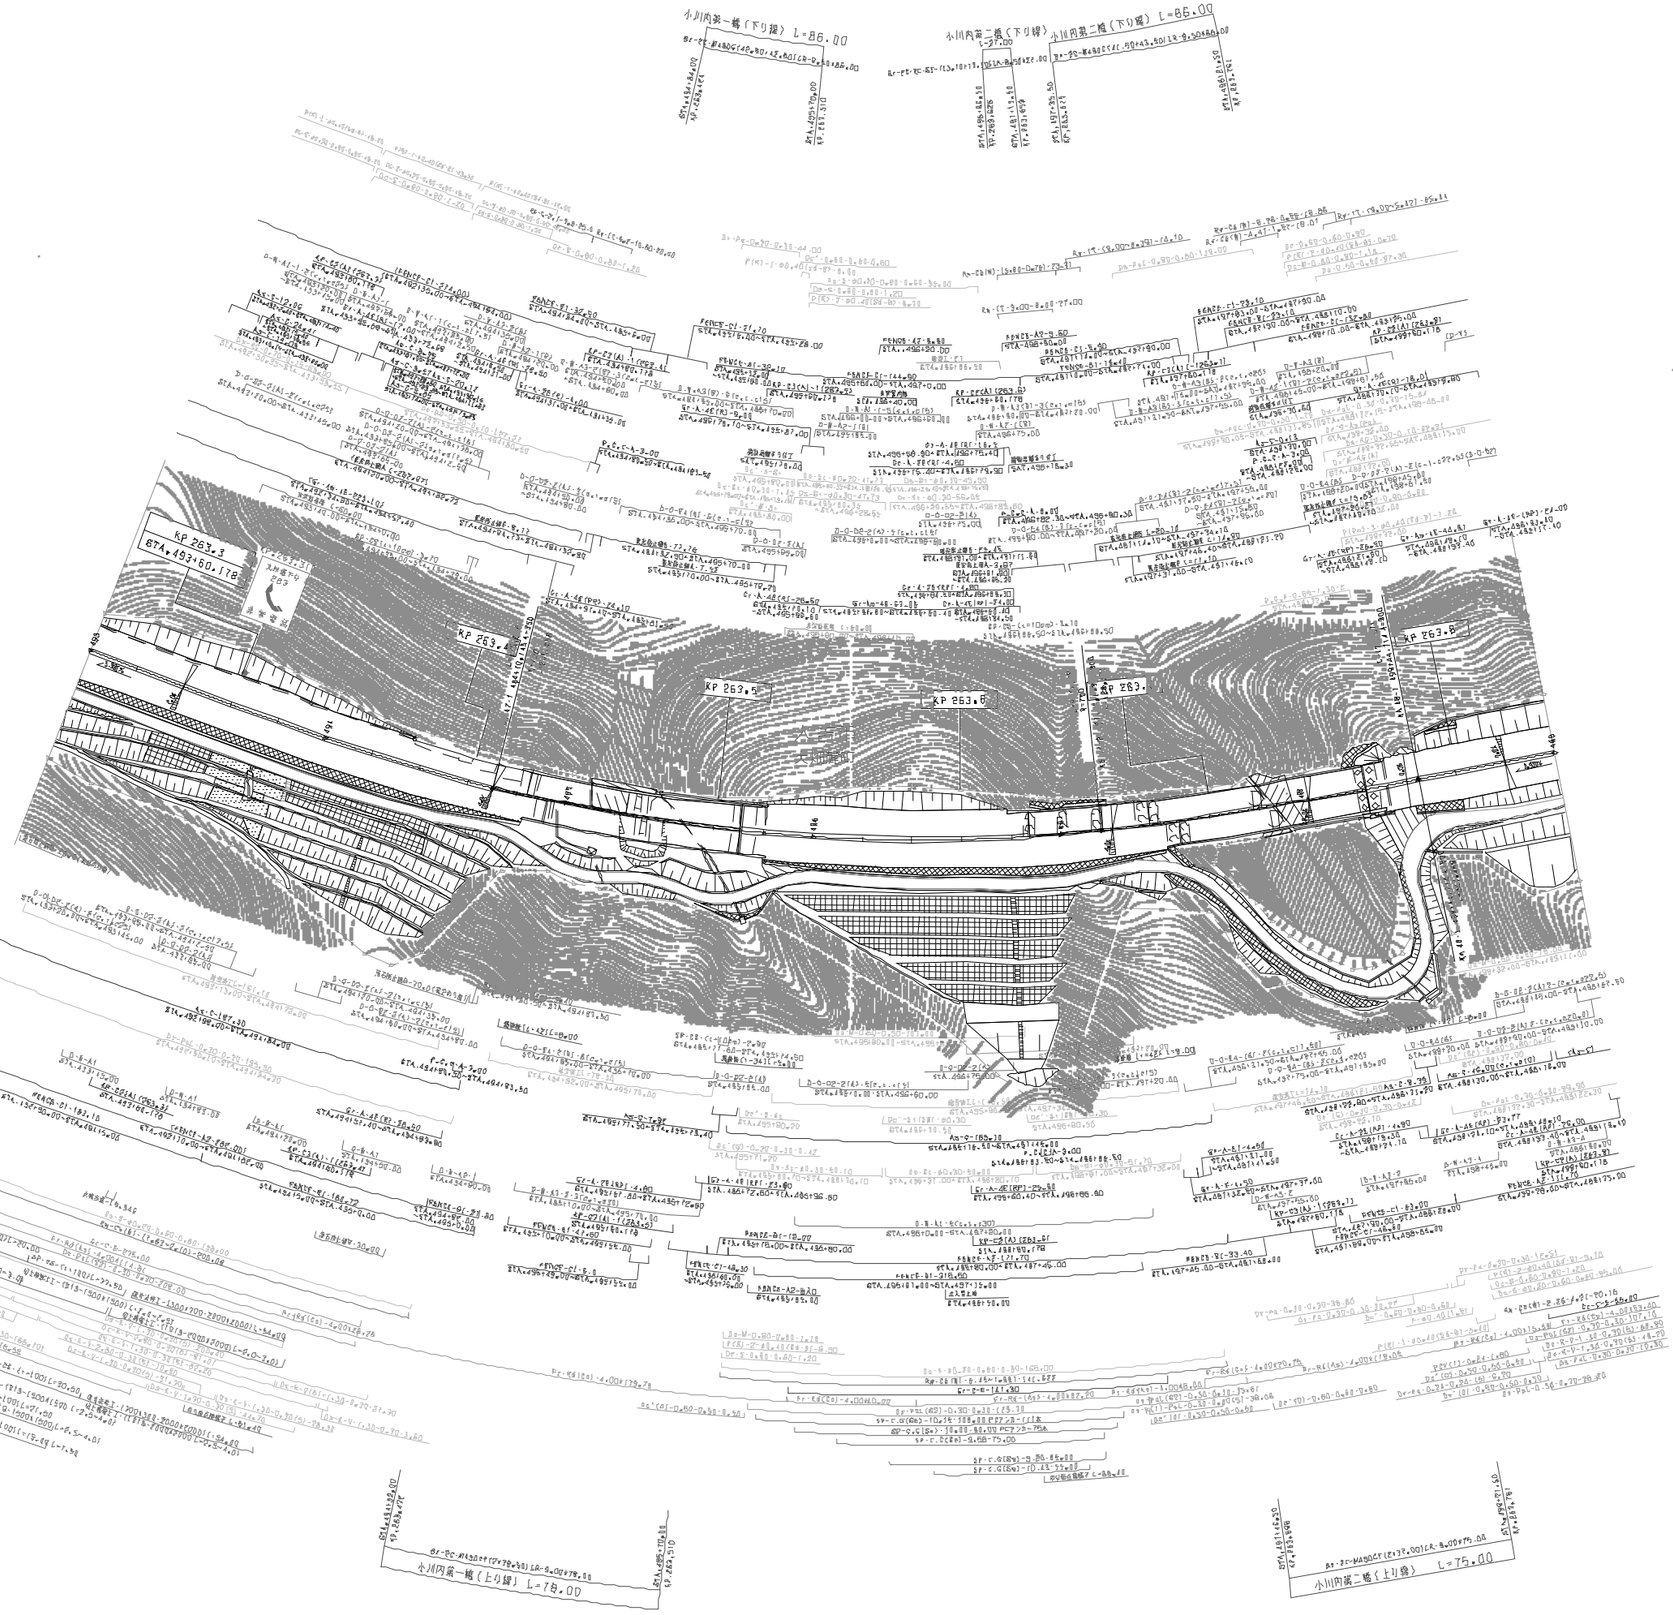

訂正年月	摘要
第1回 2006年 1月	
第2回 2011年 2月	

九州縦貫自動車道鹿児島線 九州自動車道（人吉～えびの）			——
工種	管理用平面図		——
名称	KP.263.240～KP.263.840 STA.493+00～STA.499+00	縮尺 1/1000	19 34
西日本高速道路（株） 九州支社			

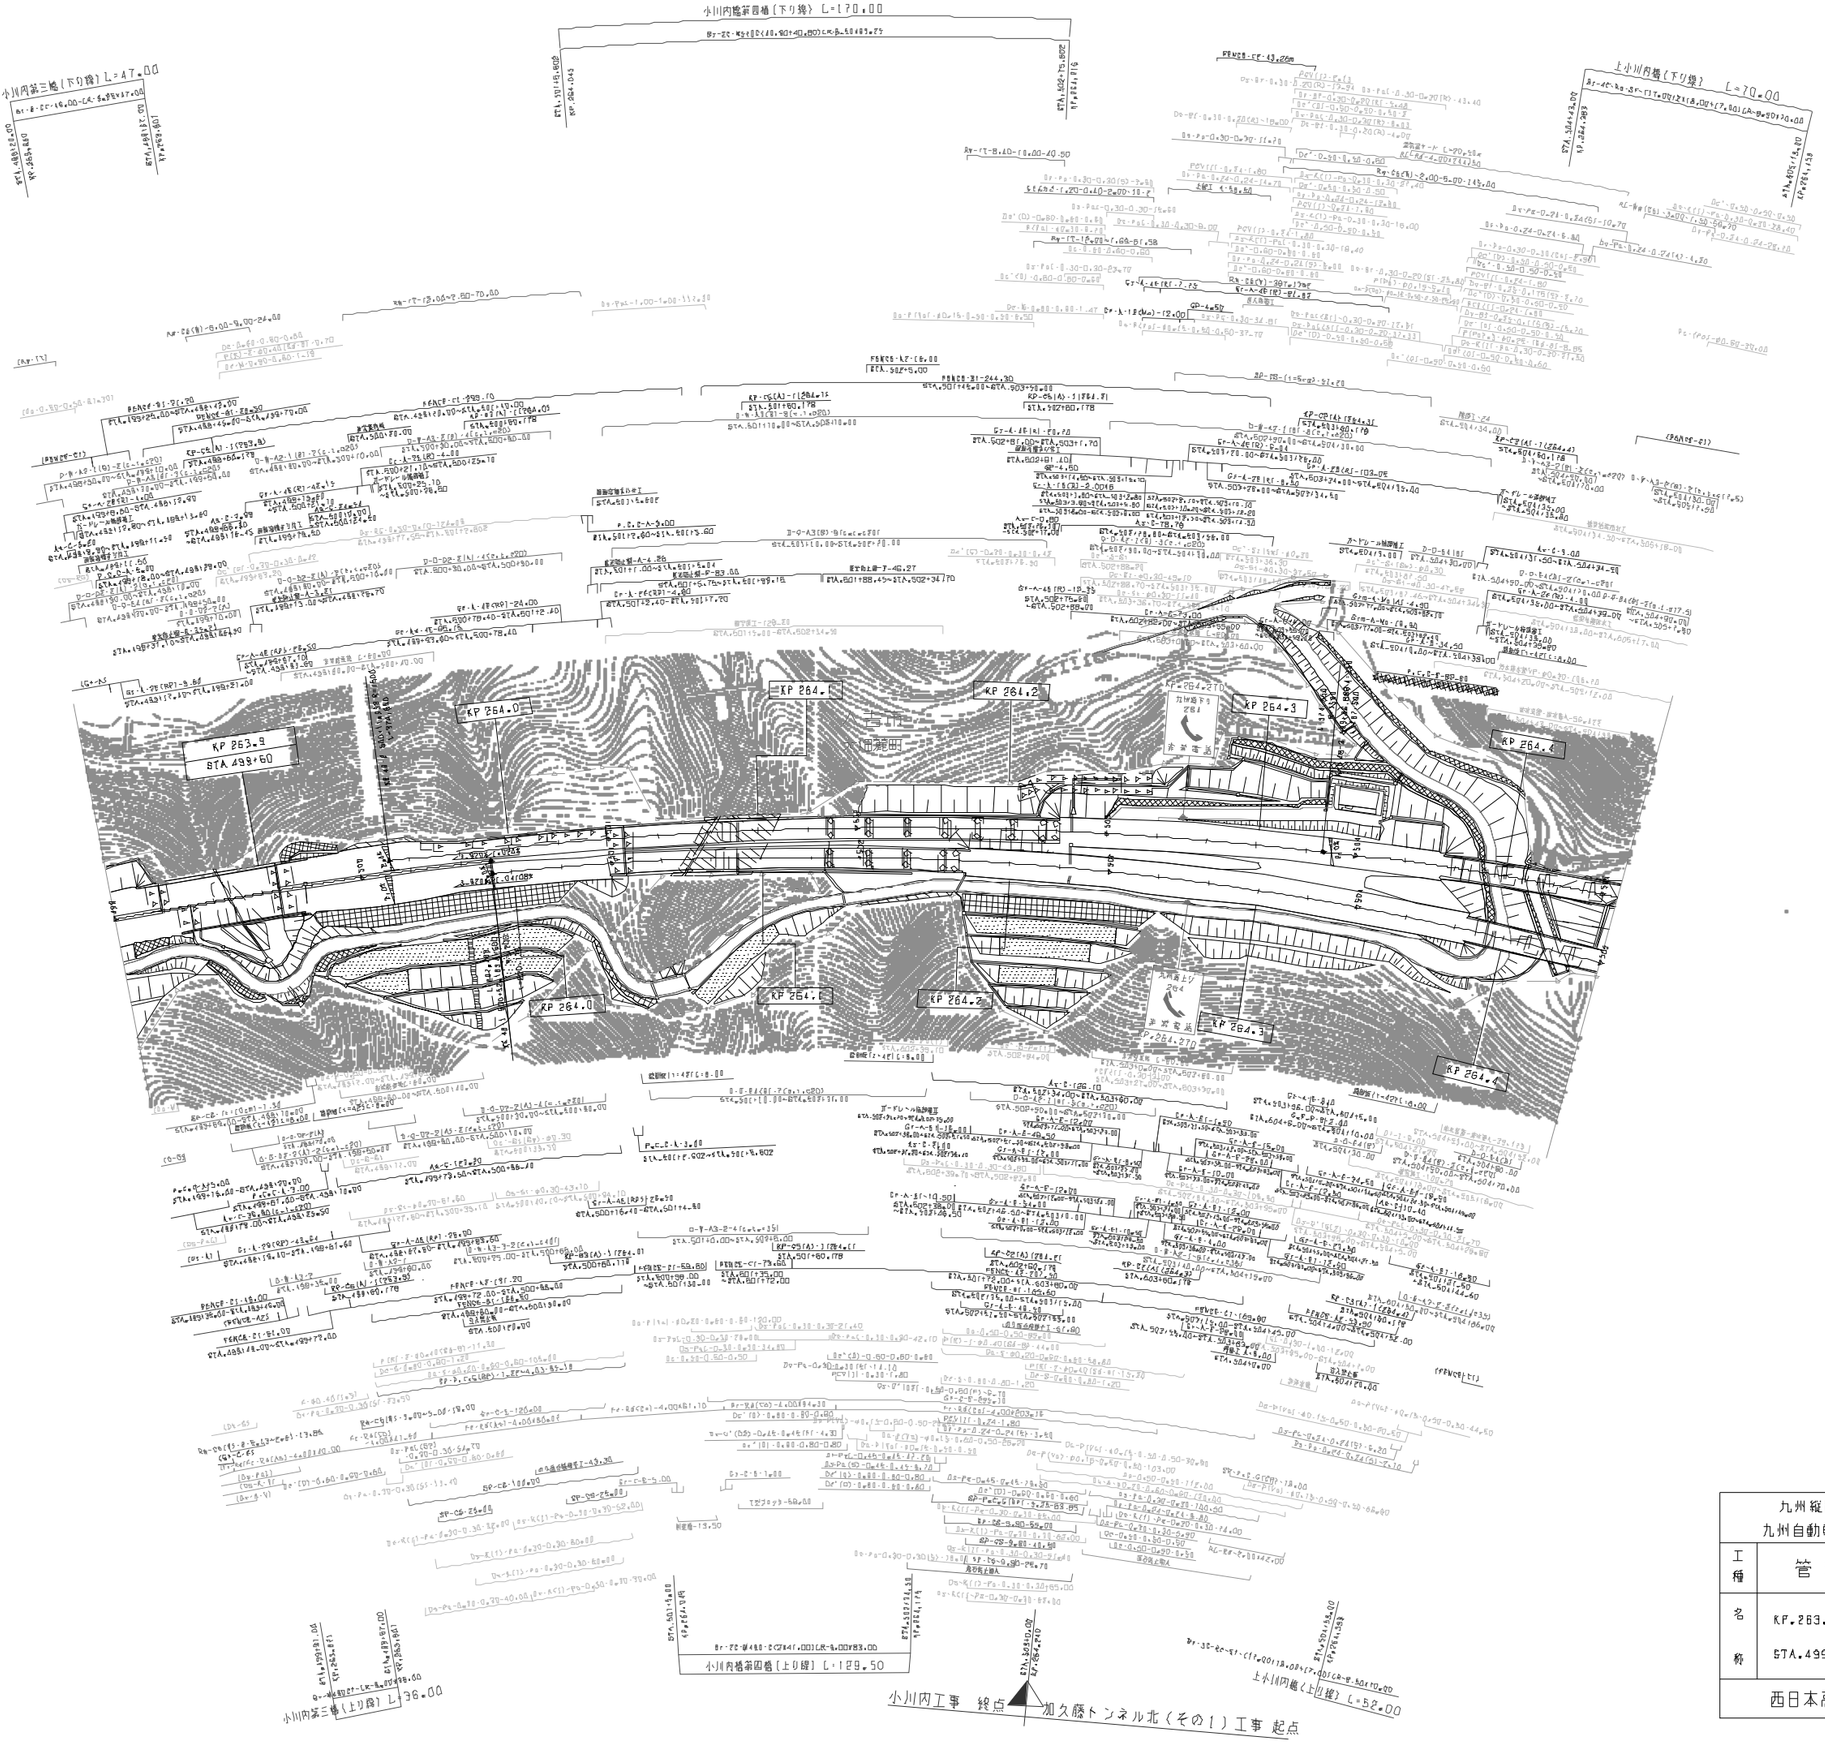

訂正年月	摘要
第1回 2006年 1月	

九州縦貫自動車道鹿児島線 九州自動車道（人吉～えびの）			——
工種	管理用平面図		——
名称	KP.263.840~KP.264.440 STA.499+00~STA.505+00	縮尺 1/1000	20 34
西日本高速道路（株） 九州支社			

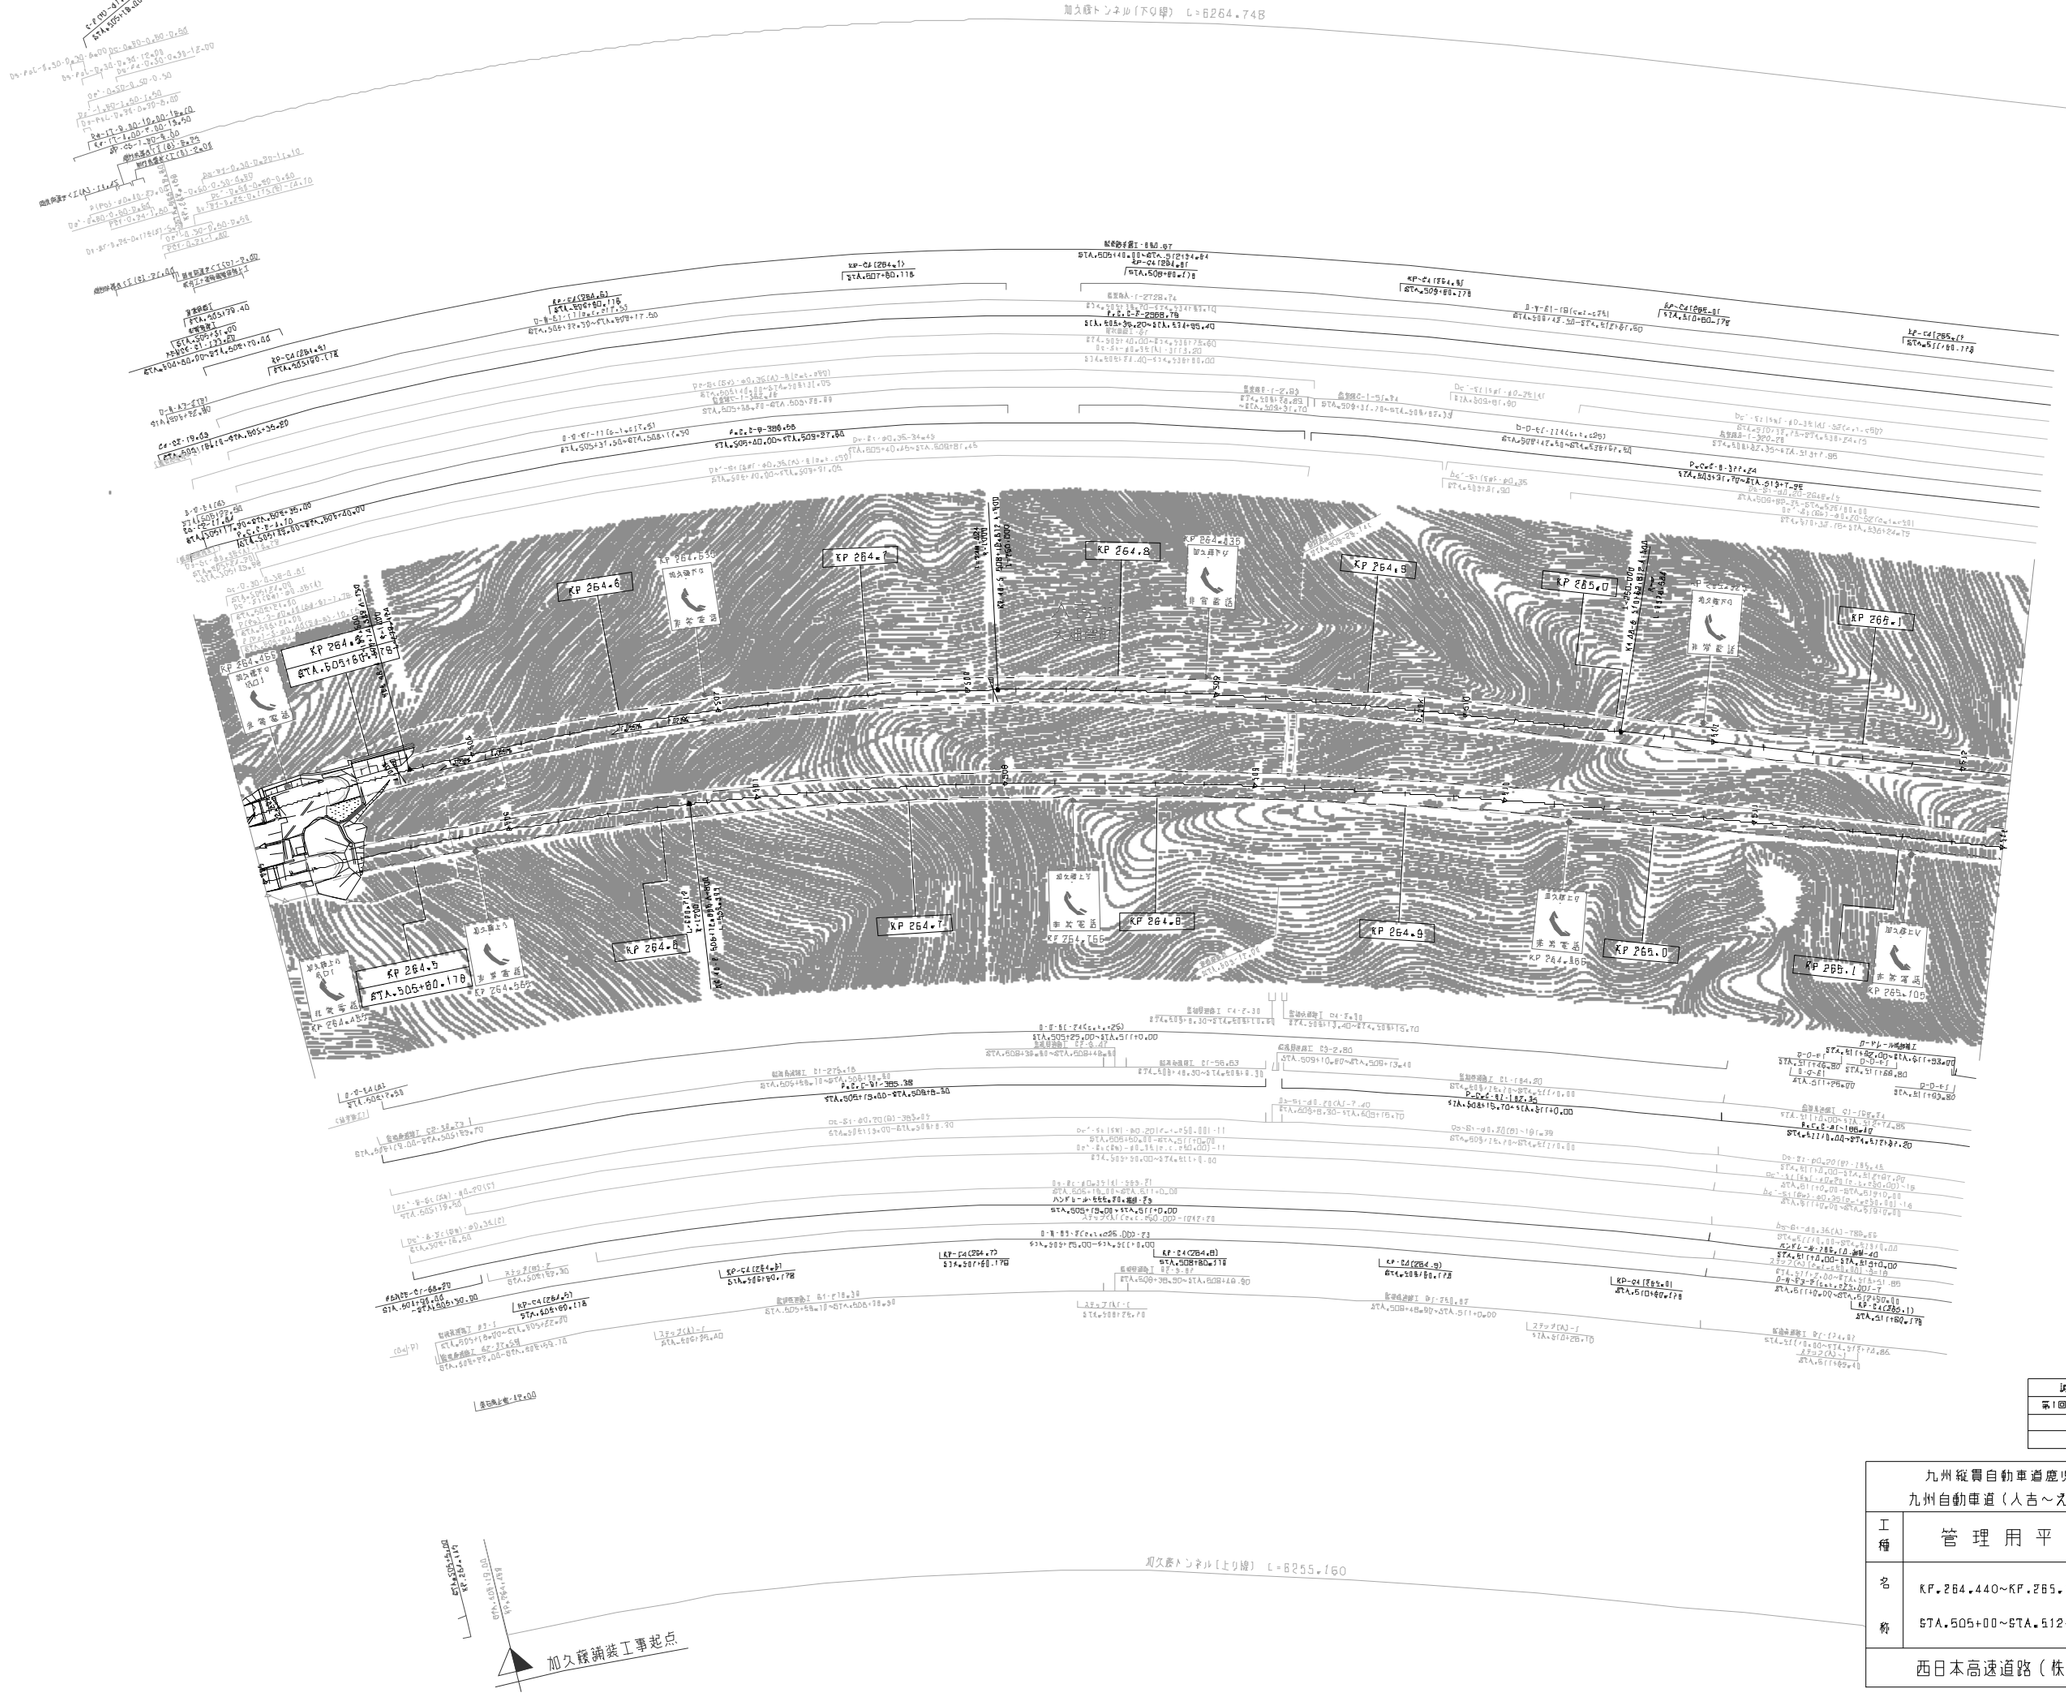

訂 整 年 月	摘 要
第1回 2006年 1月	

九州縦貫自動車道鹿児島線 九州自動車道（人吉～えびの）			——
工種	管 理 用 平 面 図		——
西日本高速道路（株） 九州支社			

加久藤トンネル（下り線）L＝6264.74B

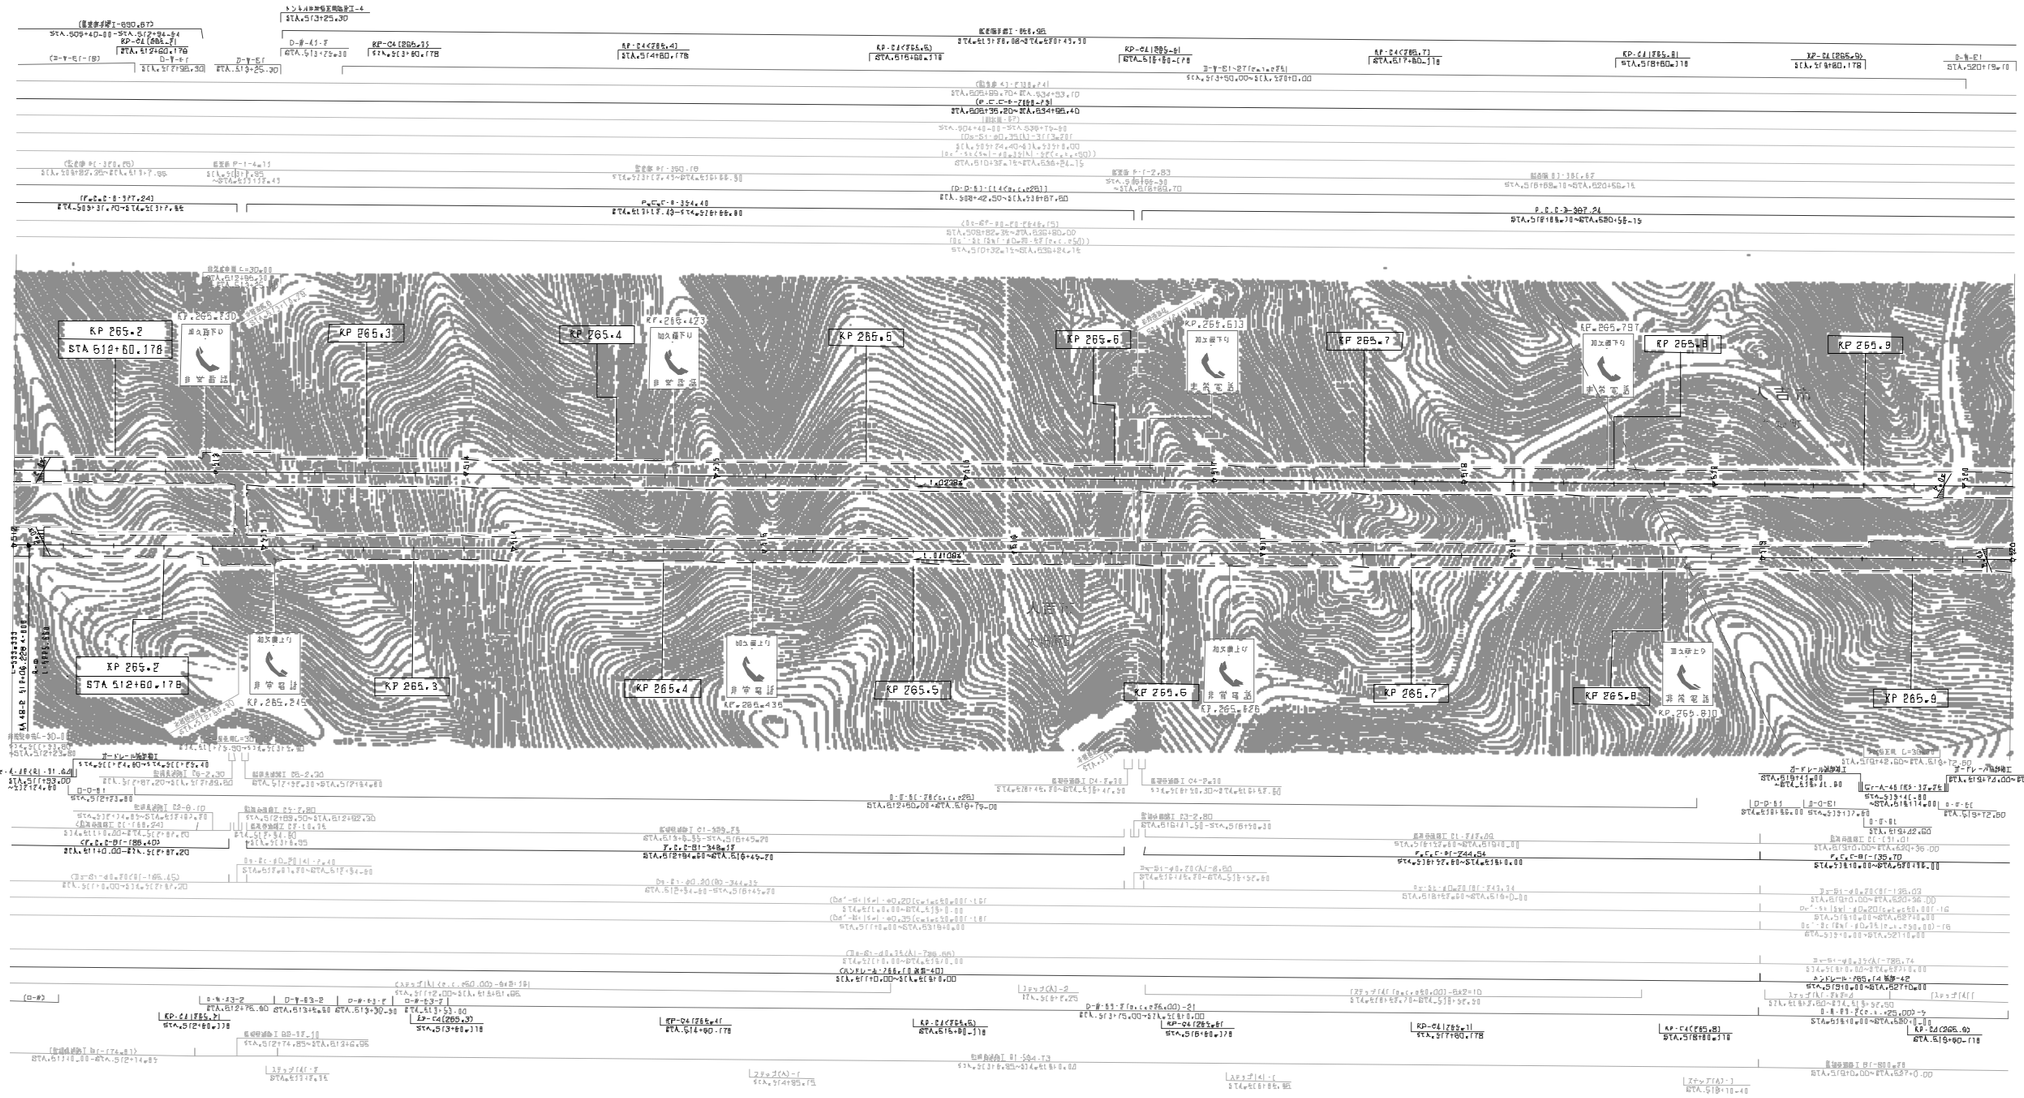

加久藤トンネル（上り線）L=6255.16D

訂 整 年 月	摘 要
第1回 2006年 1月	

九州縦貫自動車道鹿児島線
九州自動車道（人吉～えびの）

工種	管理用平面図		
名称	KP.265.140～KP.265.940 STA.512+00～STA.520+00	縮尺 1/1000	22/34

西日本高速道路（株） 九州支社

加久藤トンネル北工事終点｜加久藤トンネル北（その2）工事起点

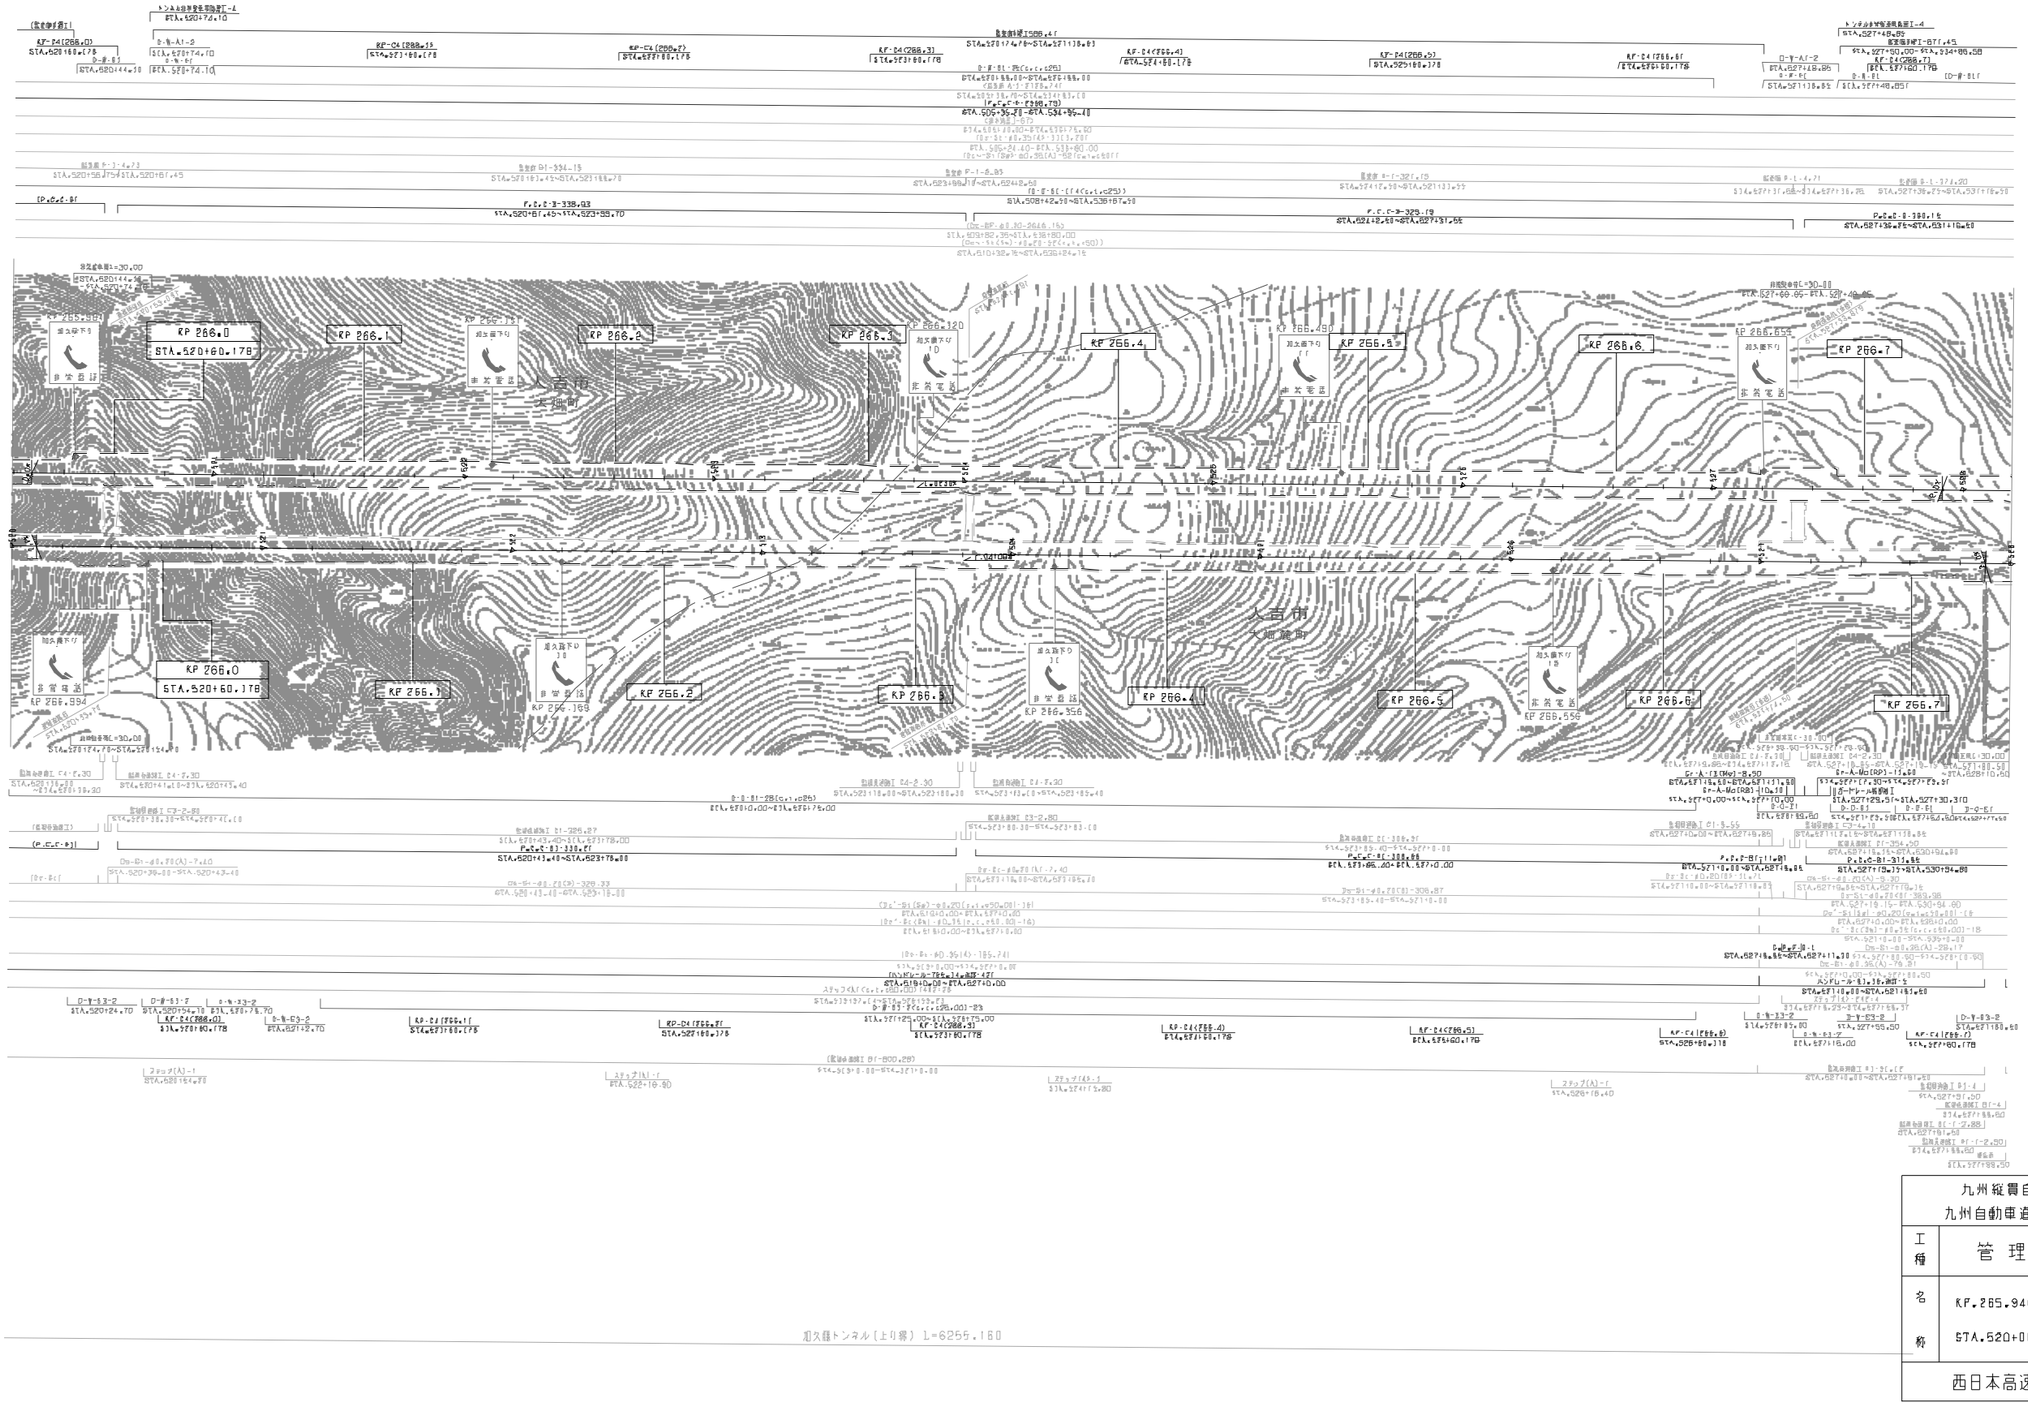

調整年月	摘要
第1回 2006年 1月	

九州縦貫自動車道鹿児島線 九州自動車道（人吉～えびの）			——
工種	管理用平面図		——
名称	KP.265.940～KP.266.740 STA.520+00～STA.528+00	縮尺 1/1000	23 34
西日本高速道路（株） 九州支社			

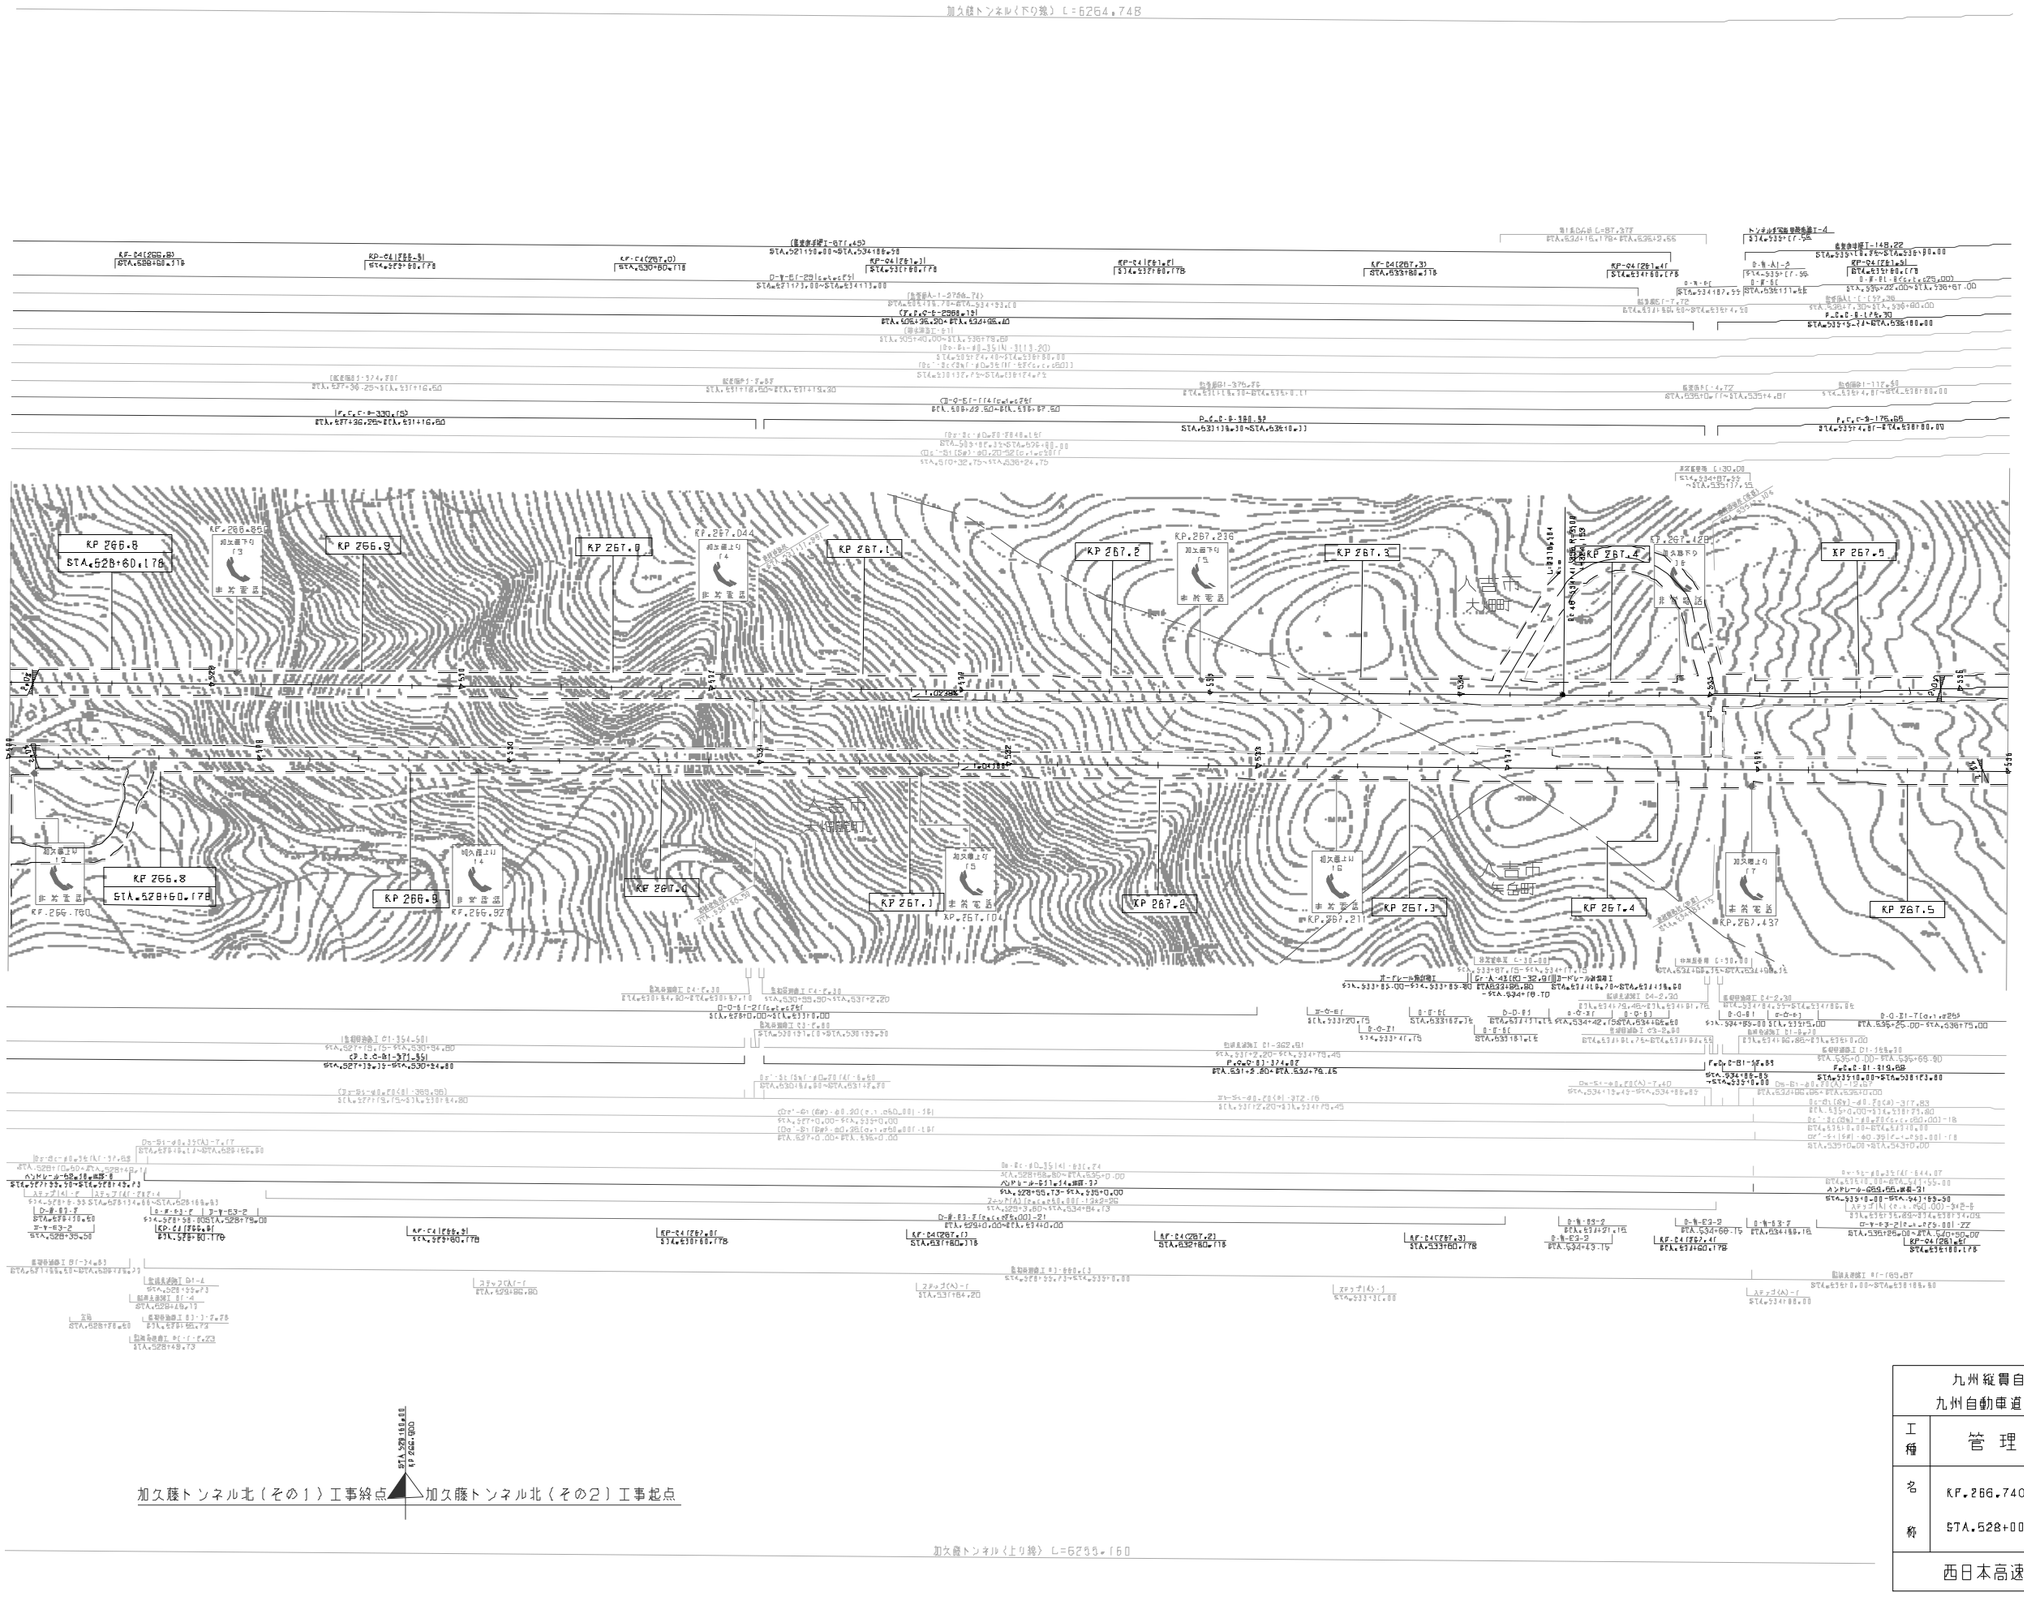

訂 整 年 月	摘 要
第1回 2006年 1月	

九州縦貫自動車道鹿児島線 九州自動車道（人吉～えびの）			——
工種	管 理 用 平 面 図		——
名称	KP.266.740～KP.267.540 STA.528+00～STA.536+00	縮尺 1/1000	24 34
西日本高速道路（株） 九州支社			

加久藤トンネル（下り線） L=6264.748



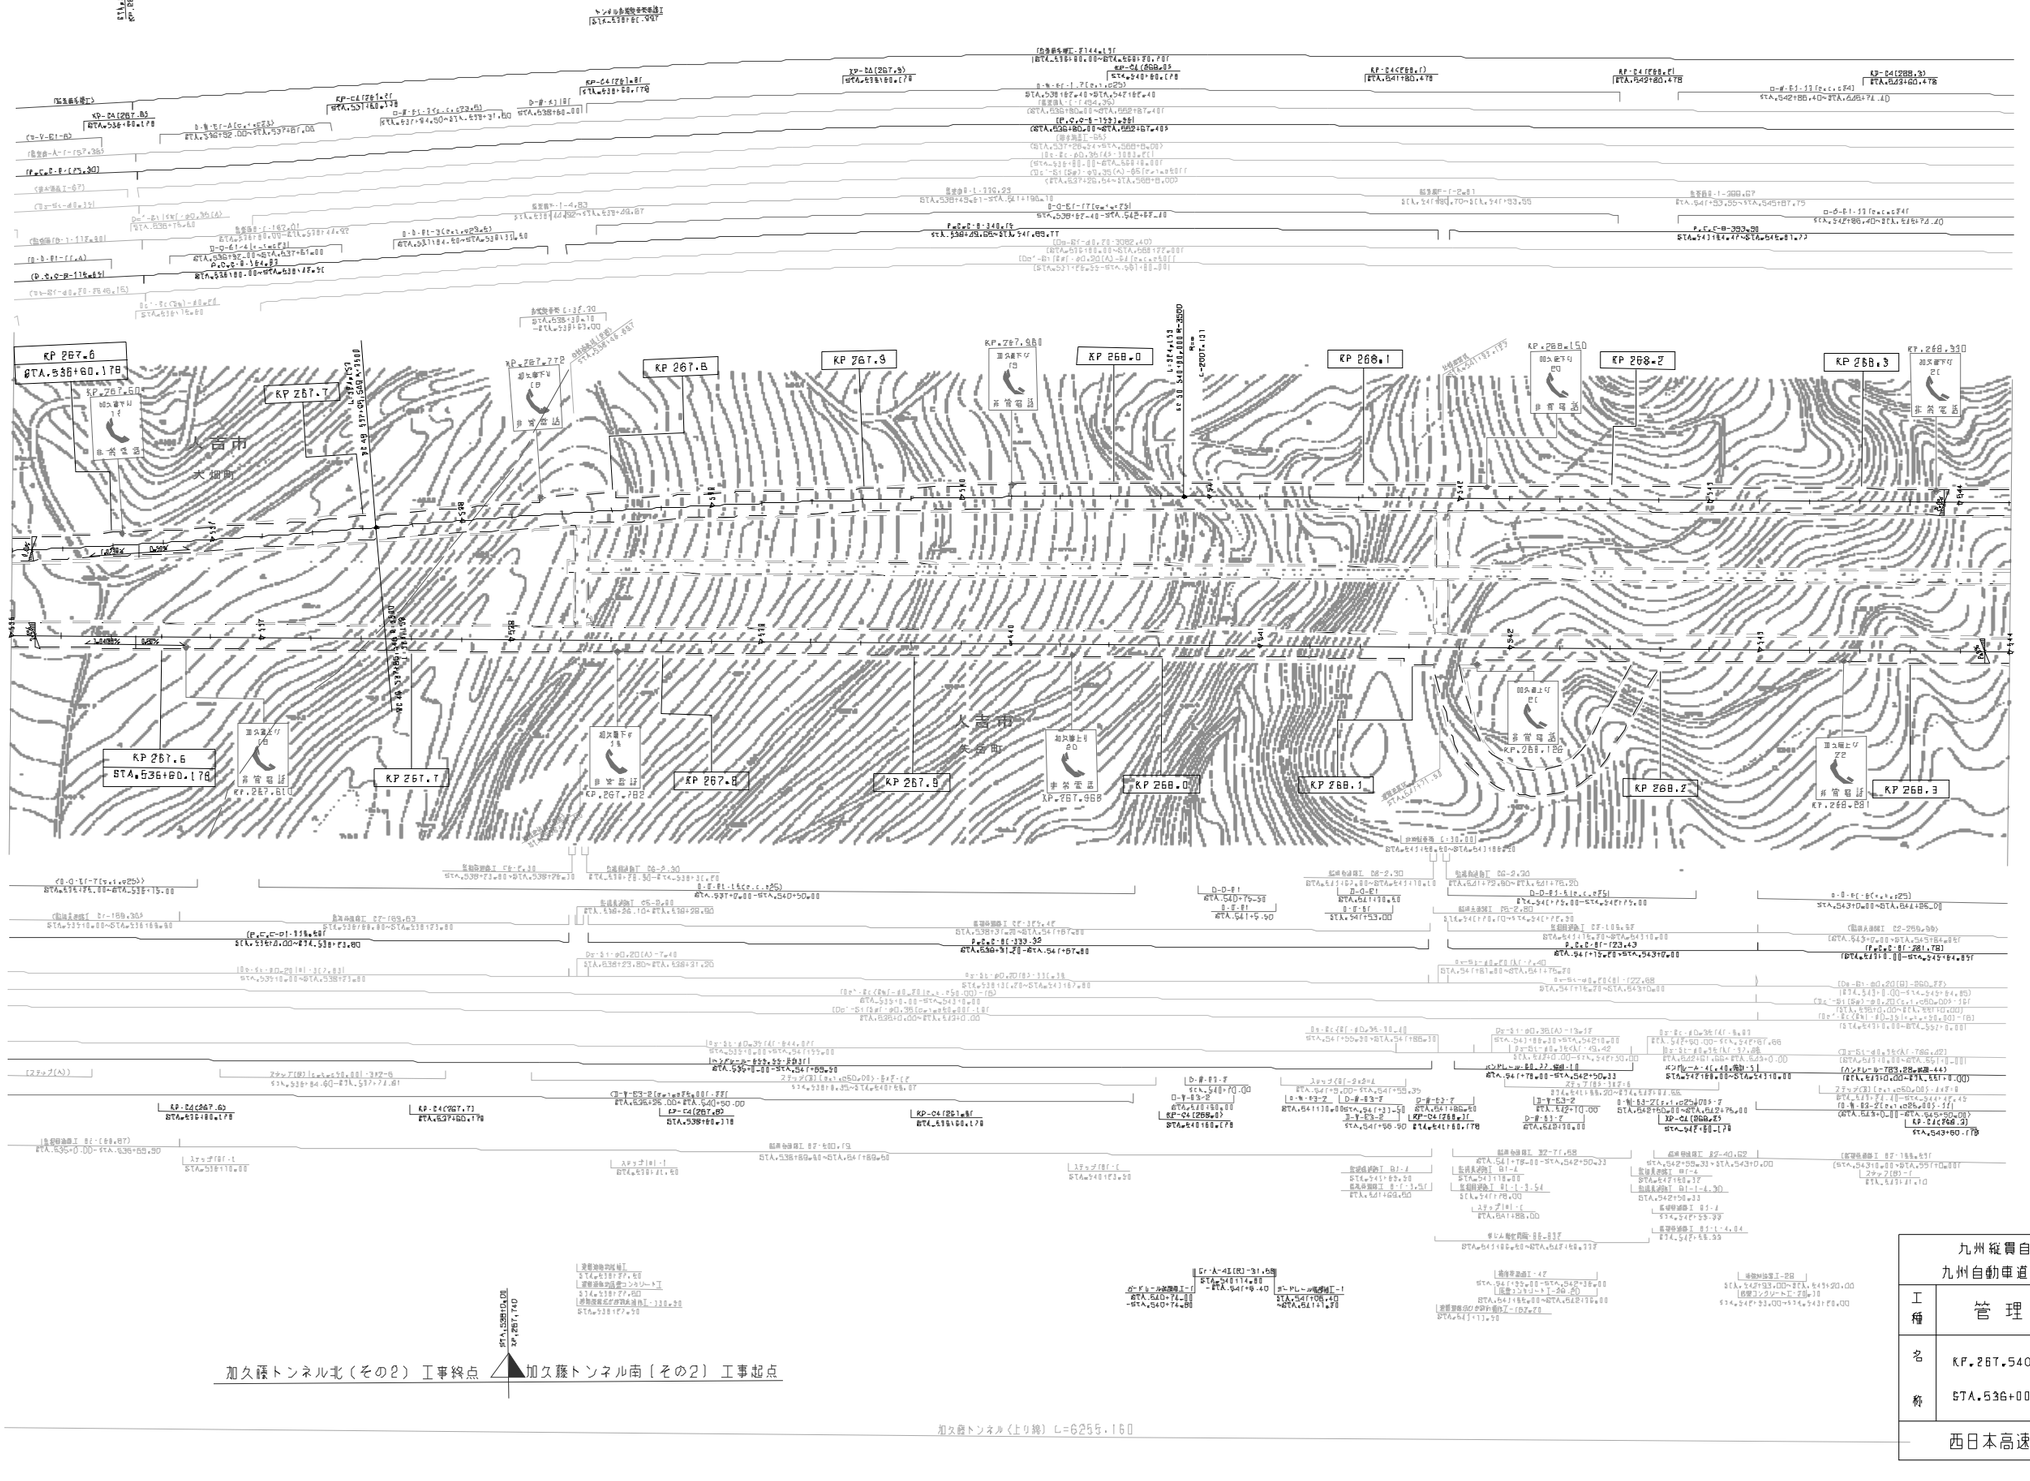

加久藤トンネル北（その2） 工事終点 | 加久藤トンネル南（その2） 工事起点

加久藤トンネル（上り線） L=6255.160

訂 整 年 月	摘 要
第1回 2006年 1月	

九州縦貫自動車道鹿児島線
九州自動車道（人吉～えびの）

工種	管理用平面図		
名称	KP.267.540～KP.268.340 STA.536+00～STA.544+00	縮尺 1/1000	25/34

西日本高速道路（株） 九州支社

加久藤トンネル（下り線） L=6255.648

加久藤トンネル南（その2）工事終点 加久藤トンネル南工事起点

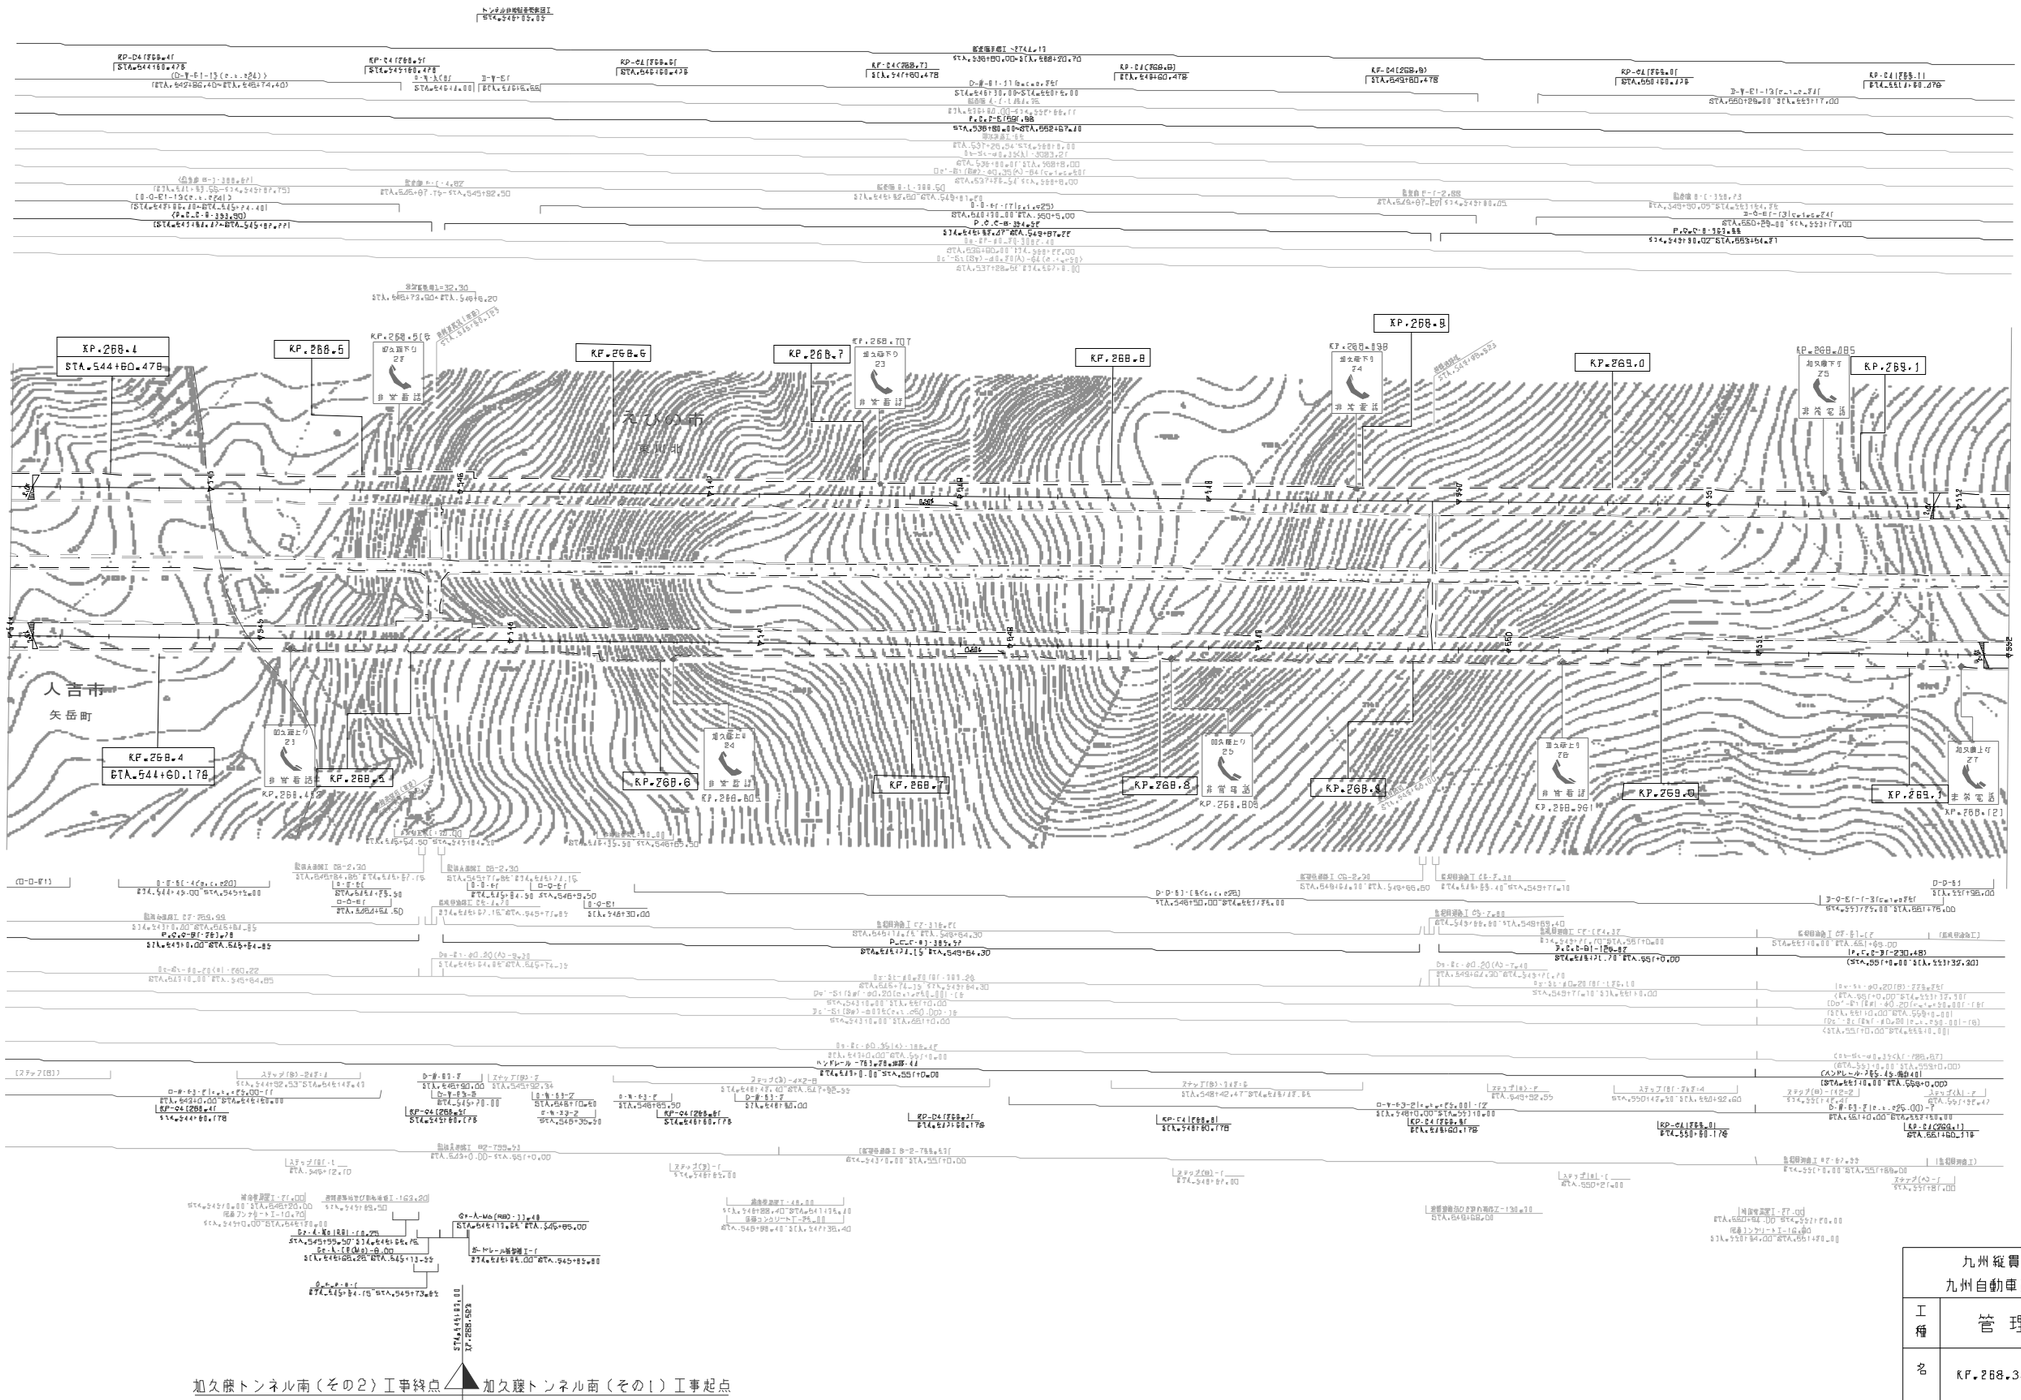

加久藤トンネル（上り線） L=6255.160

訂正年月	摘要
第1回 2006年 1月	

九州縦貫自動車道鹿児島線 九州自動車道（人吉～えびの）			——
工種	管理用平面図		——
名称	KP.268.340~KP.269.140 STA.544+00~STA.552+00	縮尺 1/1000	25 34
西日本高速道路（株） 九州支社			

加久藤トンネル（下り線） L=6265.648

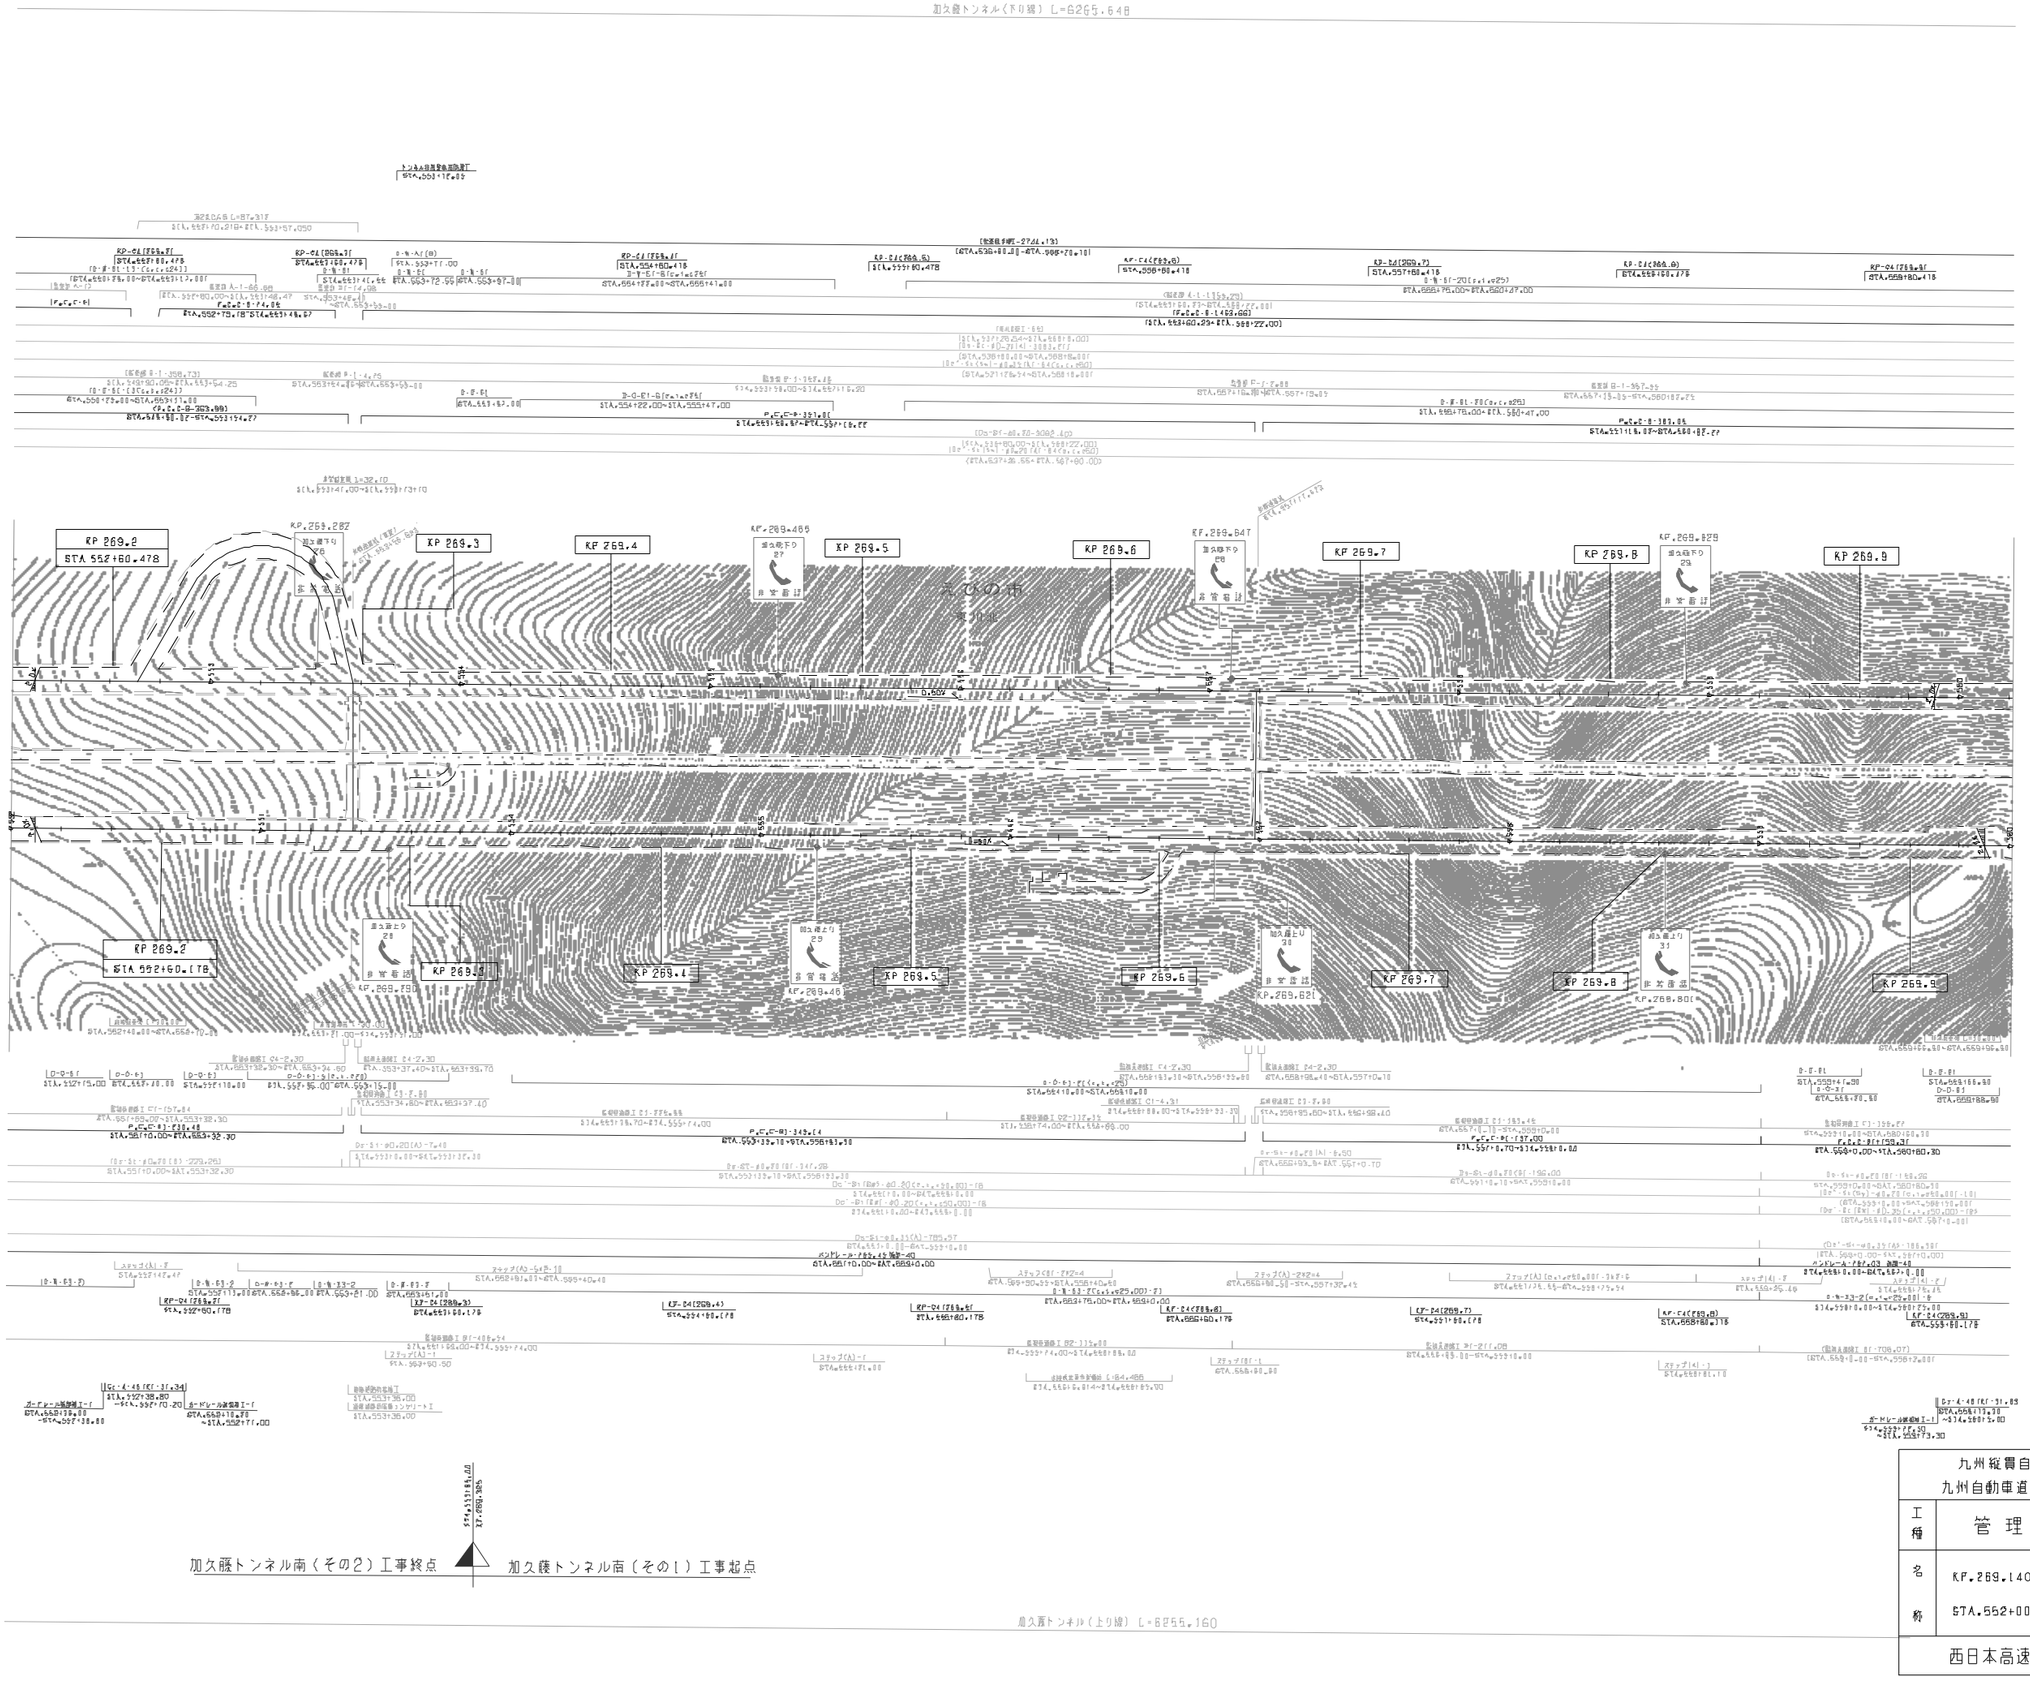

加久藤トンネル（上り線） L=6255.160

訂正年月	摘要
第1回 2006年 1月	

九州縦貫自動車道鹿児島線
九州自動車道（人吉～えびの）

工種：管理用平面図

名称：KP.269.140～KP.269.940
STA.552+00～STA.560+00

縮尺：1/1000

27
34

西日本高速道路（株） 九州支社

九州縦貫自動車道鹿児島線
九州自動車道（人吉～えびの）

工種	管理用平面図		
名称	KP.269.940~KP.270.740 STA.560+00~STA.568+00	縮尺 1/1000	28 34

西日本高速道路（株） 九州支社

調整年月	摘要
第1回 2006年1月	

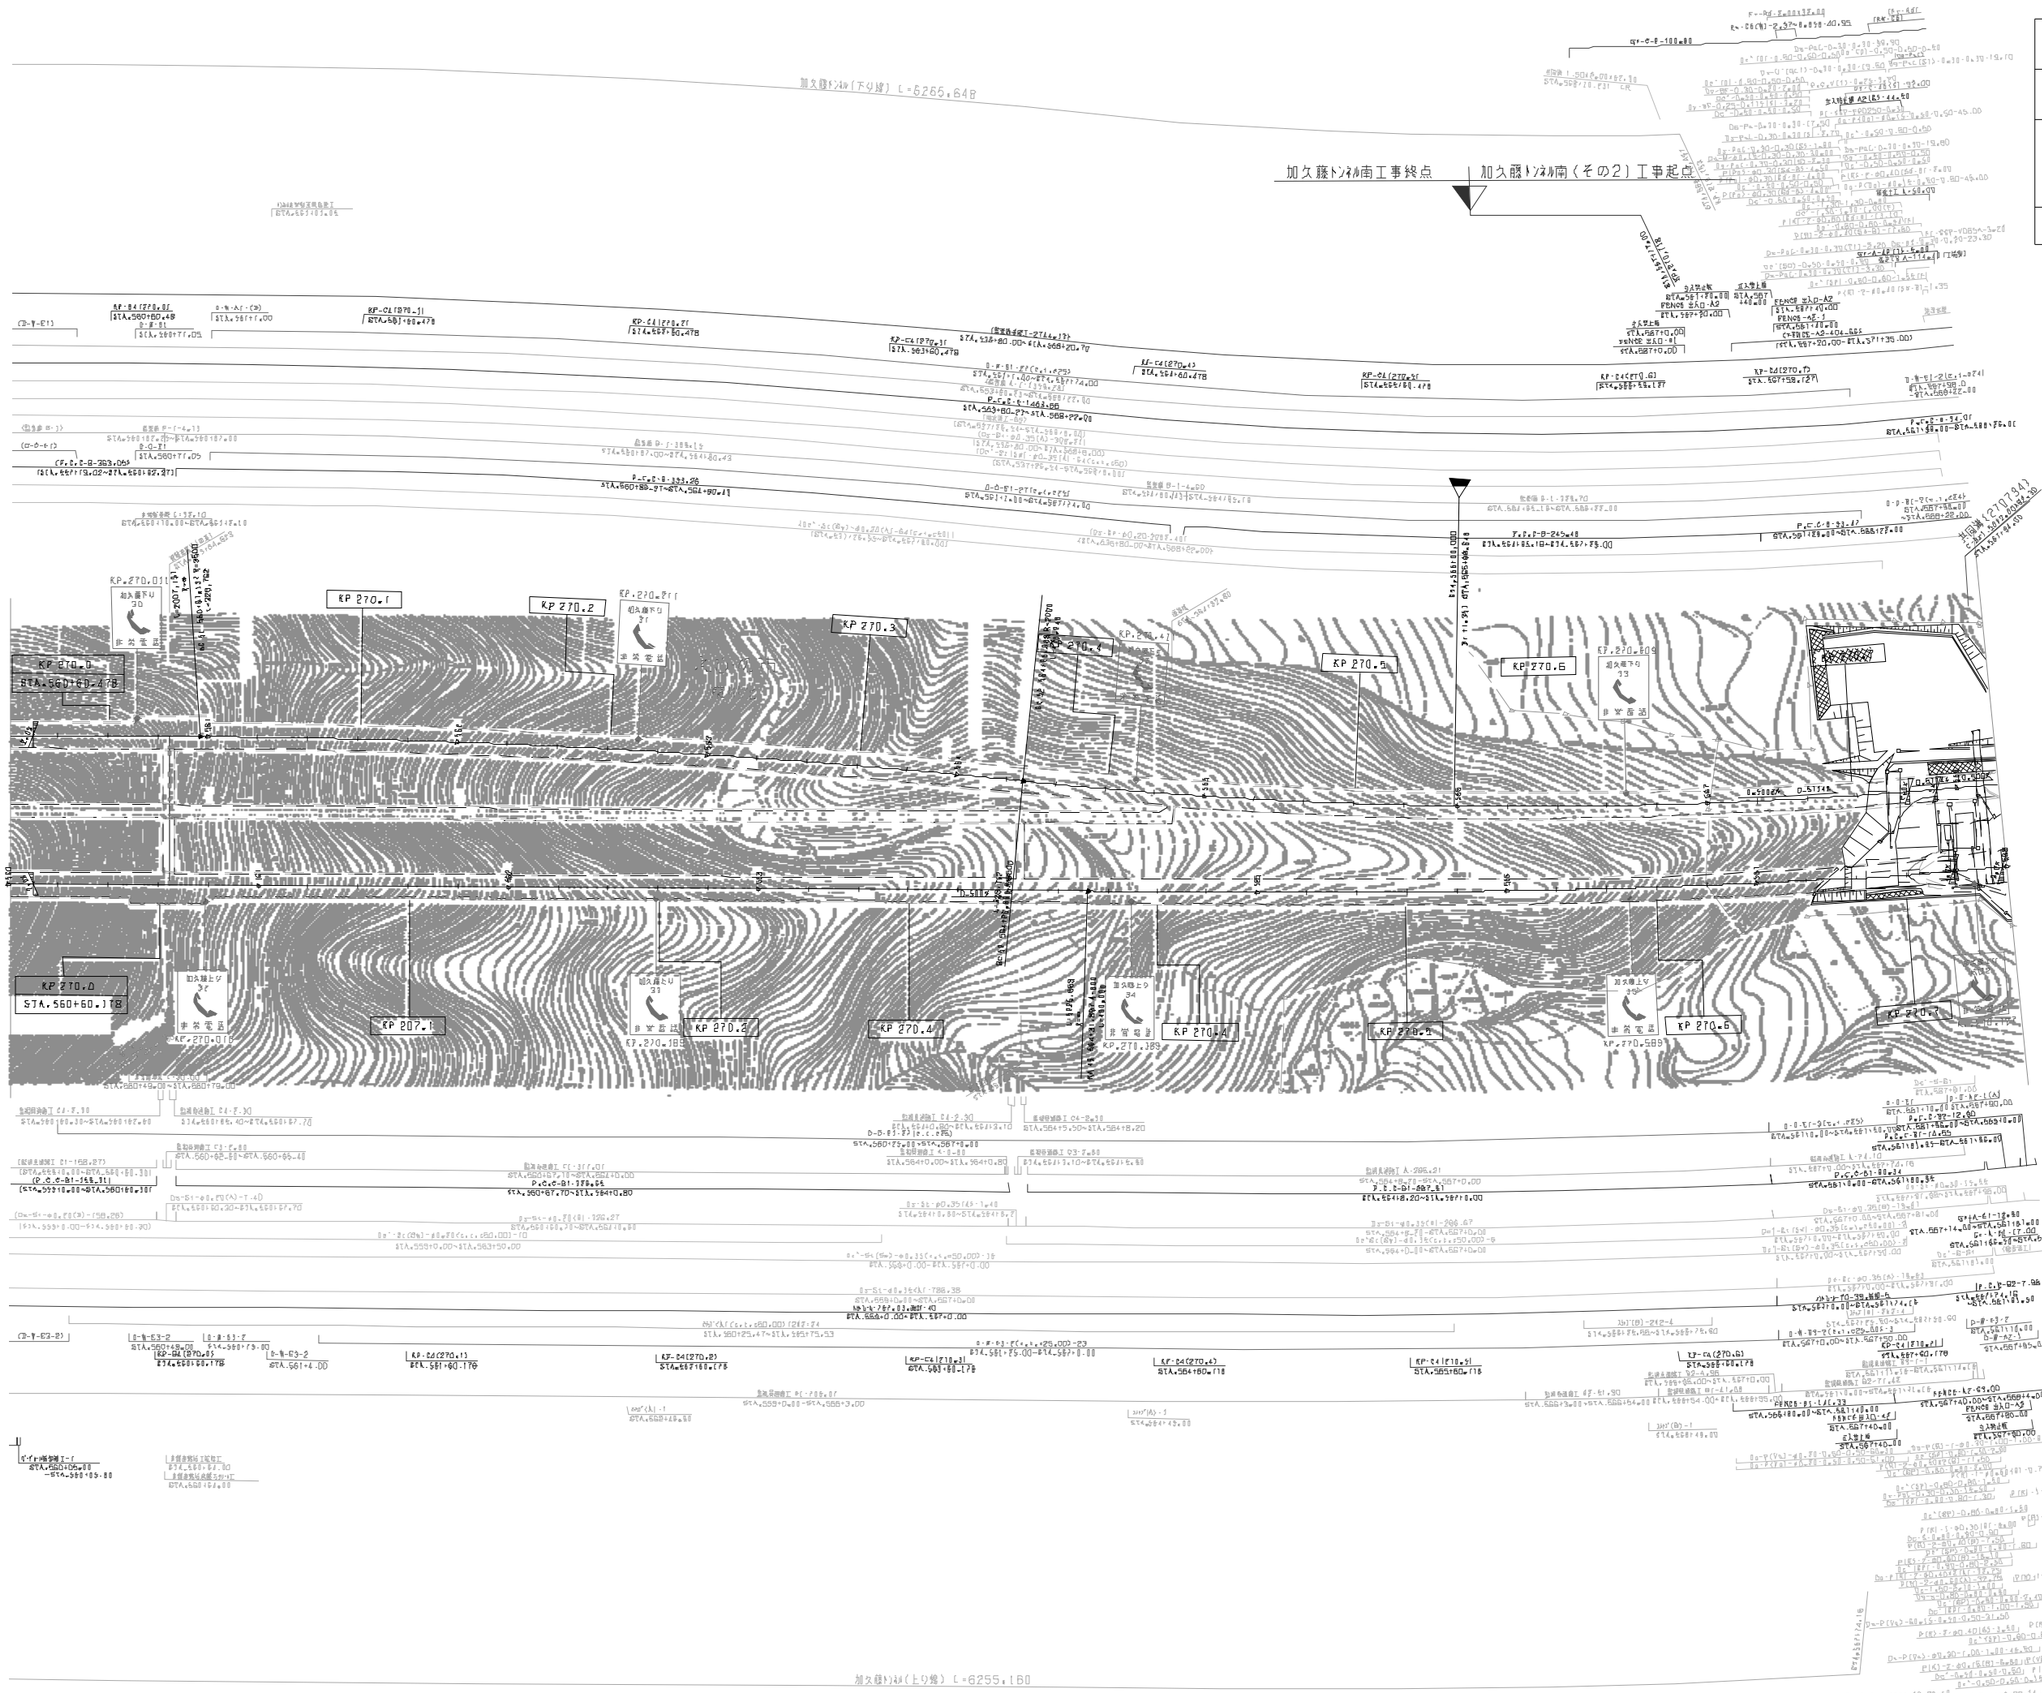

九州縦貫自動車道鹿児島線 九州自動車道（人吉～えびの）			——
工種	管理用平面図		——
名称	KP.270.740~KP.271.300 STA.568+□□~STA.573+60	縮尺 1/1000	29 34
西日本高速道路（株） 九州支社			

調整年月	備考
第1回 2006年 [月]	
第2回 2022年 6月	

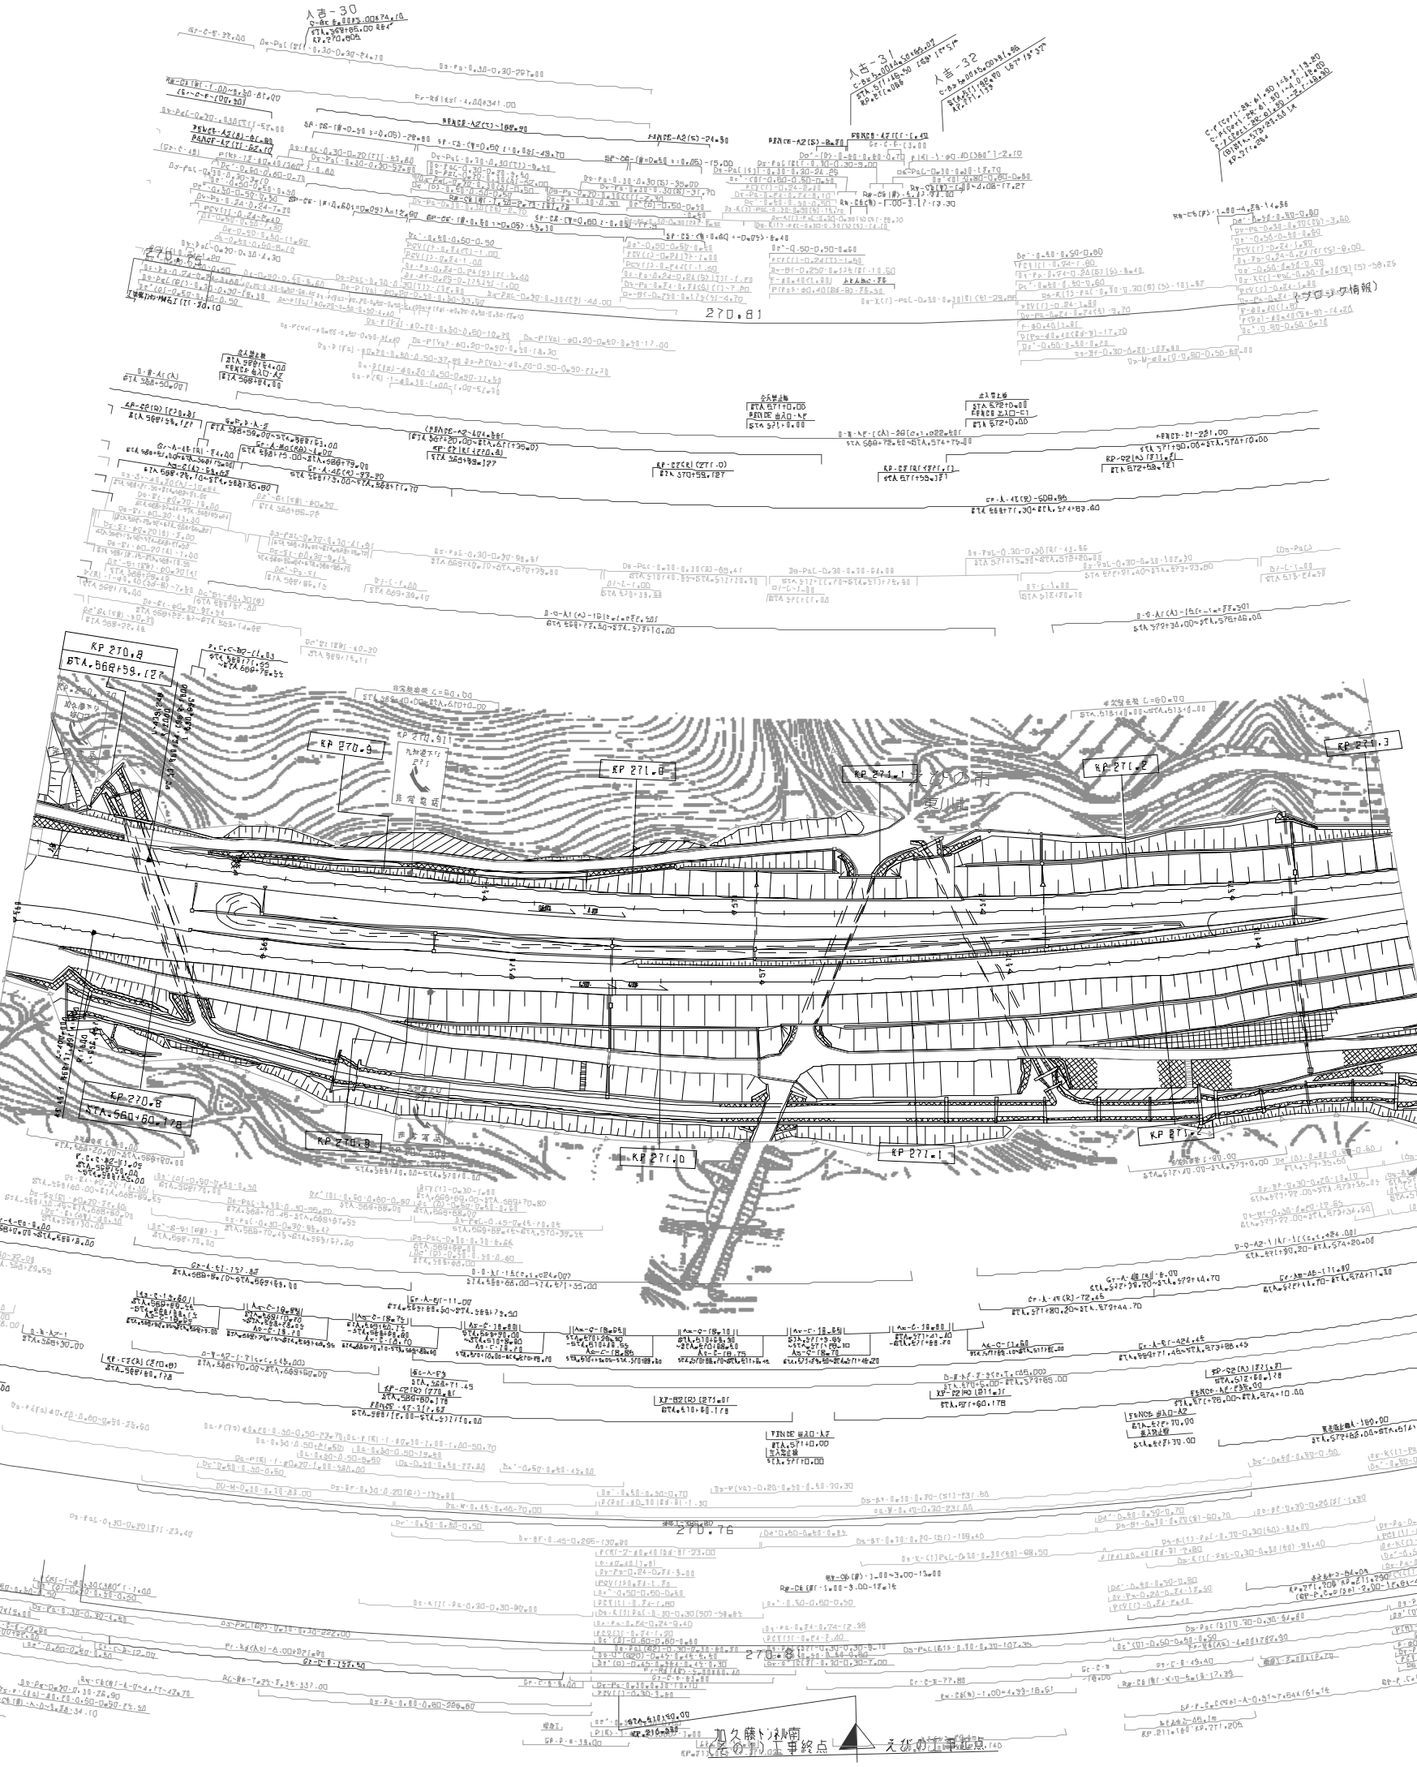

九州縦貫自動車道鹿児島線 九州自動車道（人吉～えびの）			——
工種	管理用平面図		——
名称	えびのPA KP.271.300～KP.272.240 STA.573+60～STA.583+00	縮尺 1/1000	30 34
西日本高速道路（株）　九州支社			

月	転	年	月	場	所
第1回		2006年	1月		
第2回		2021年	7月		
第3回		2022年	6月		

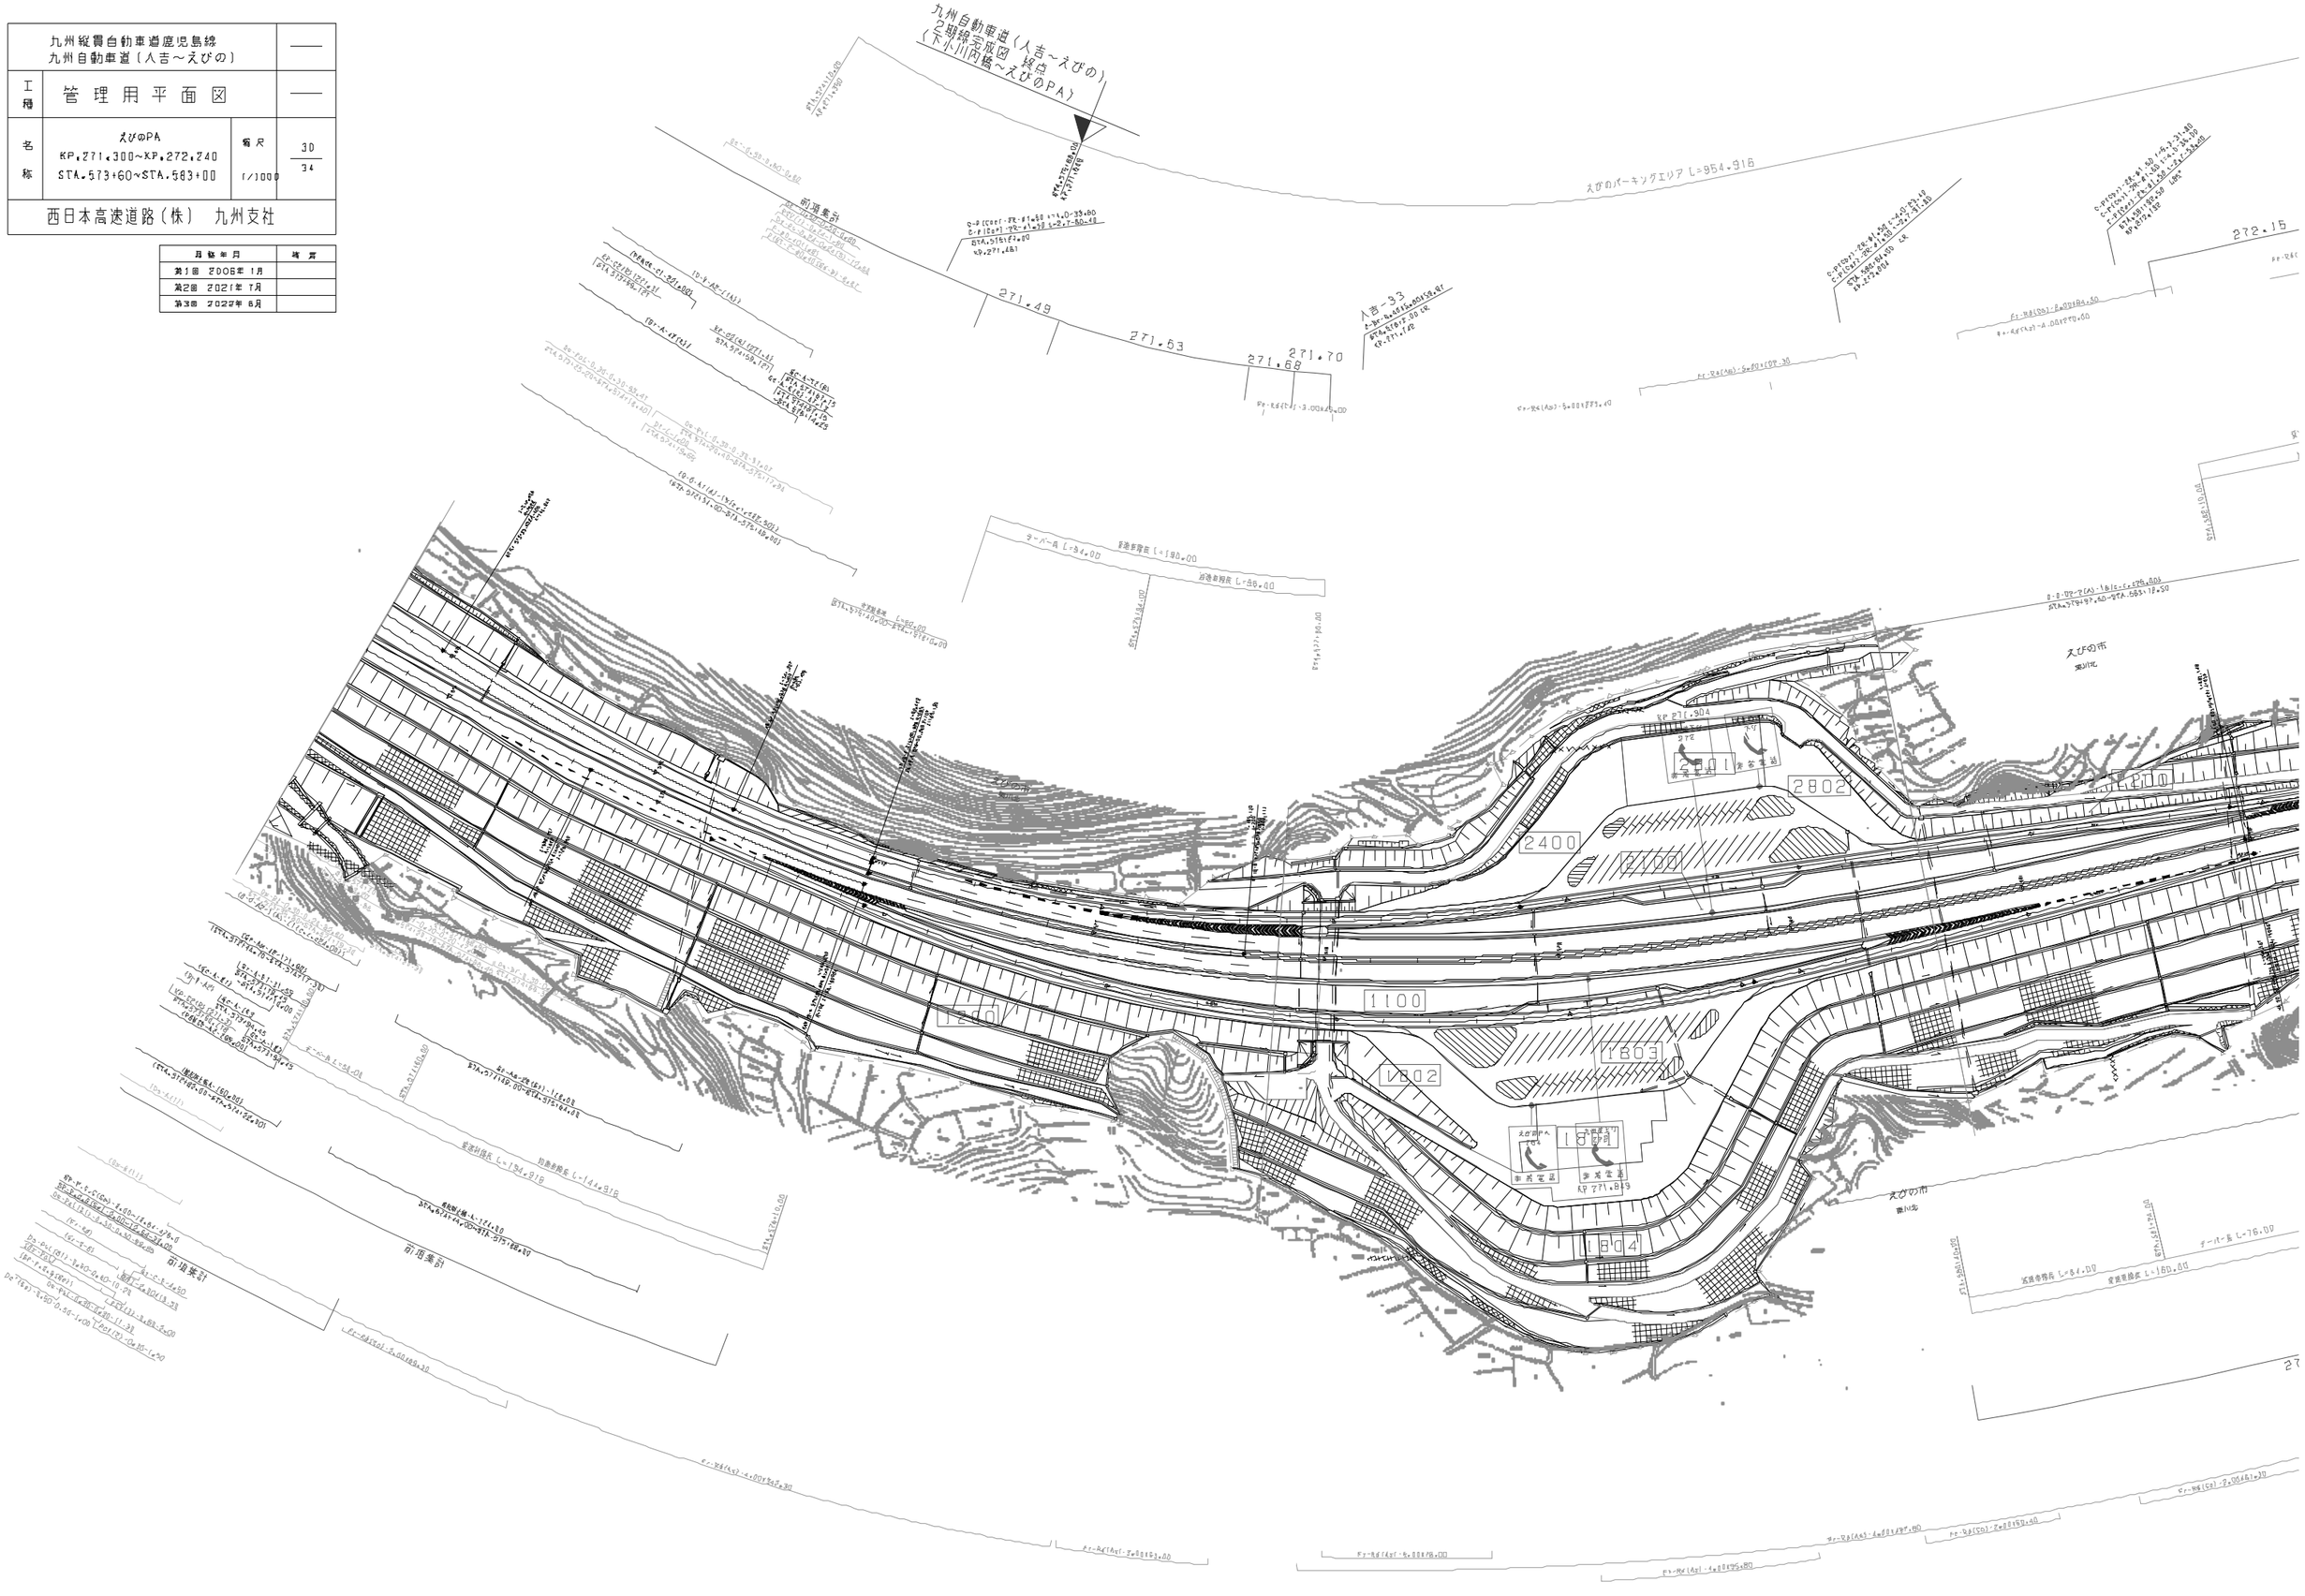

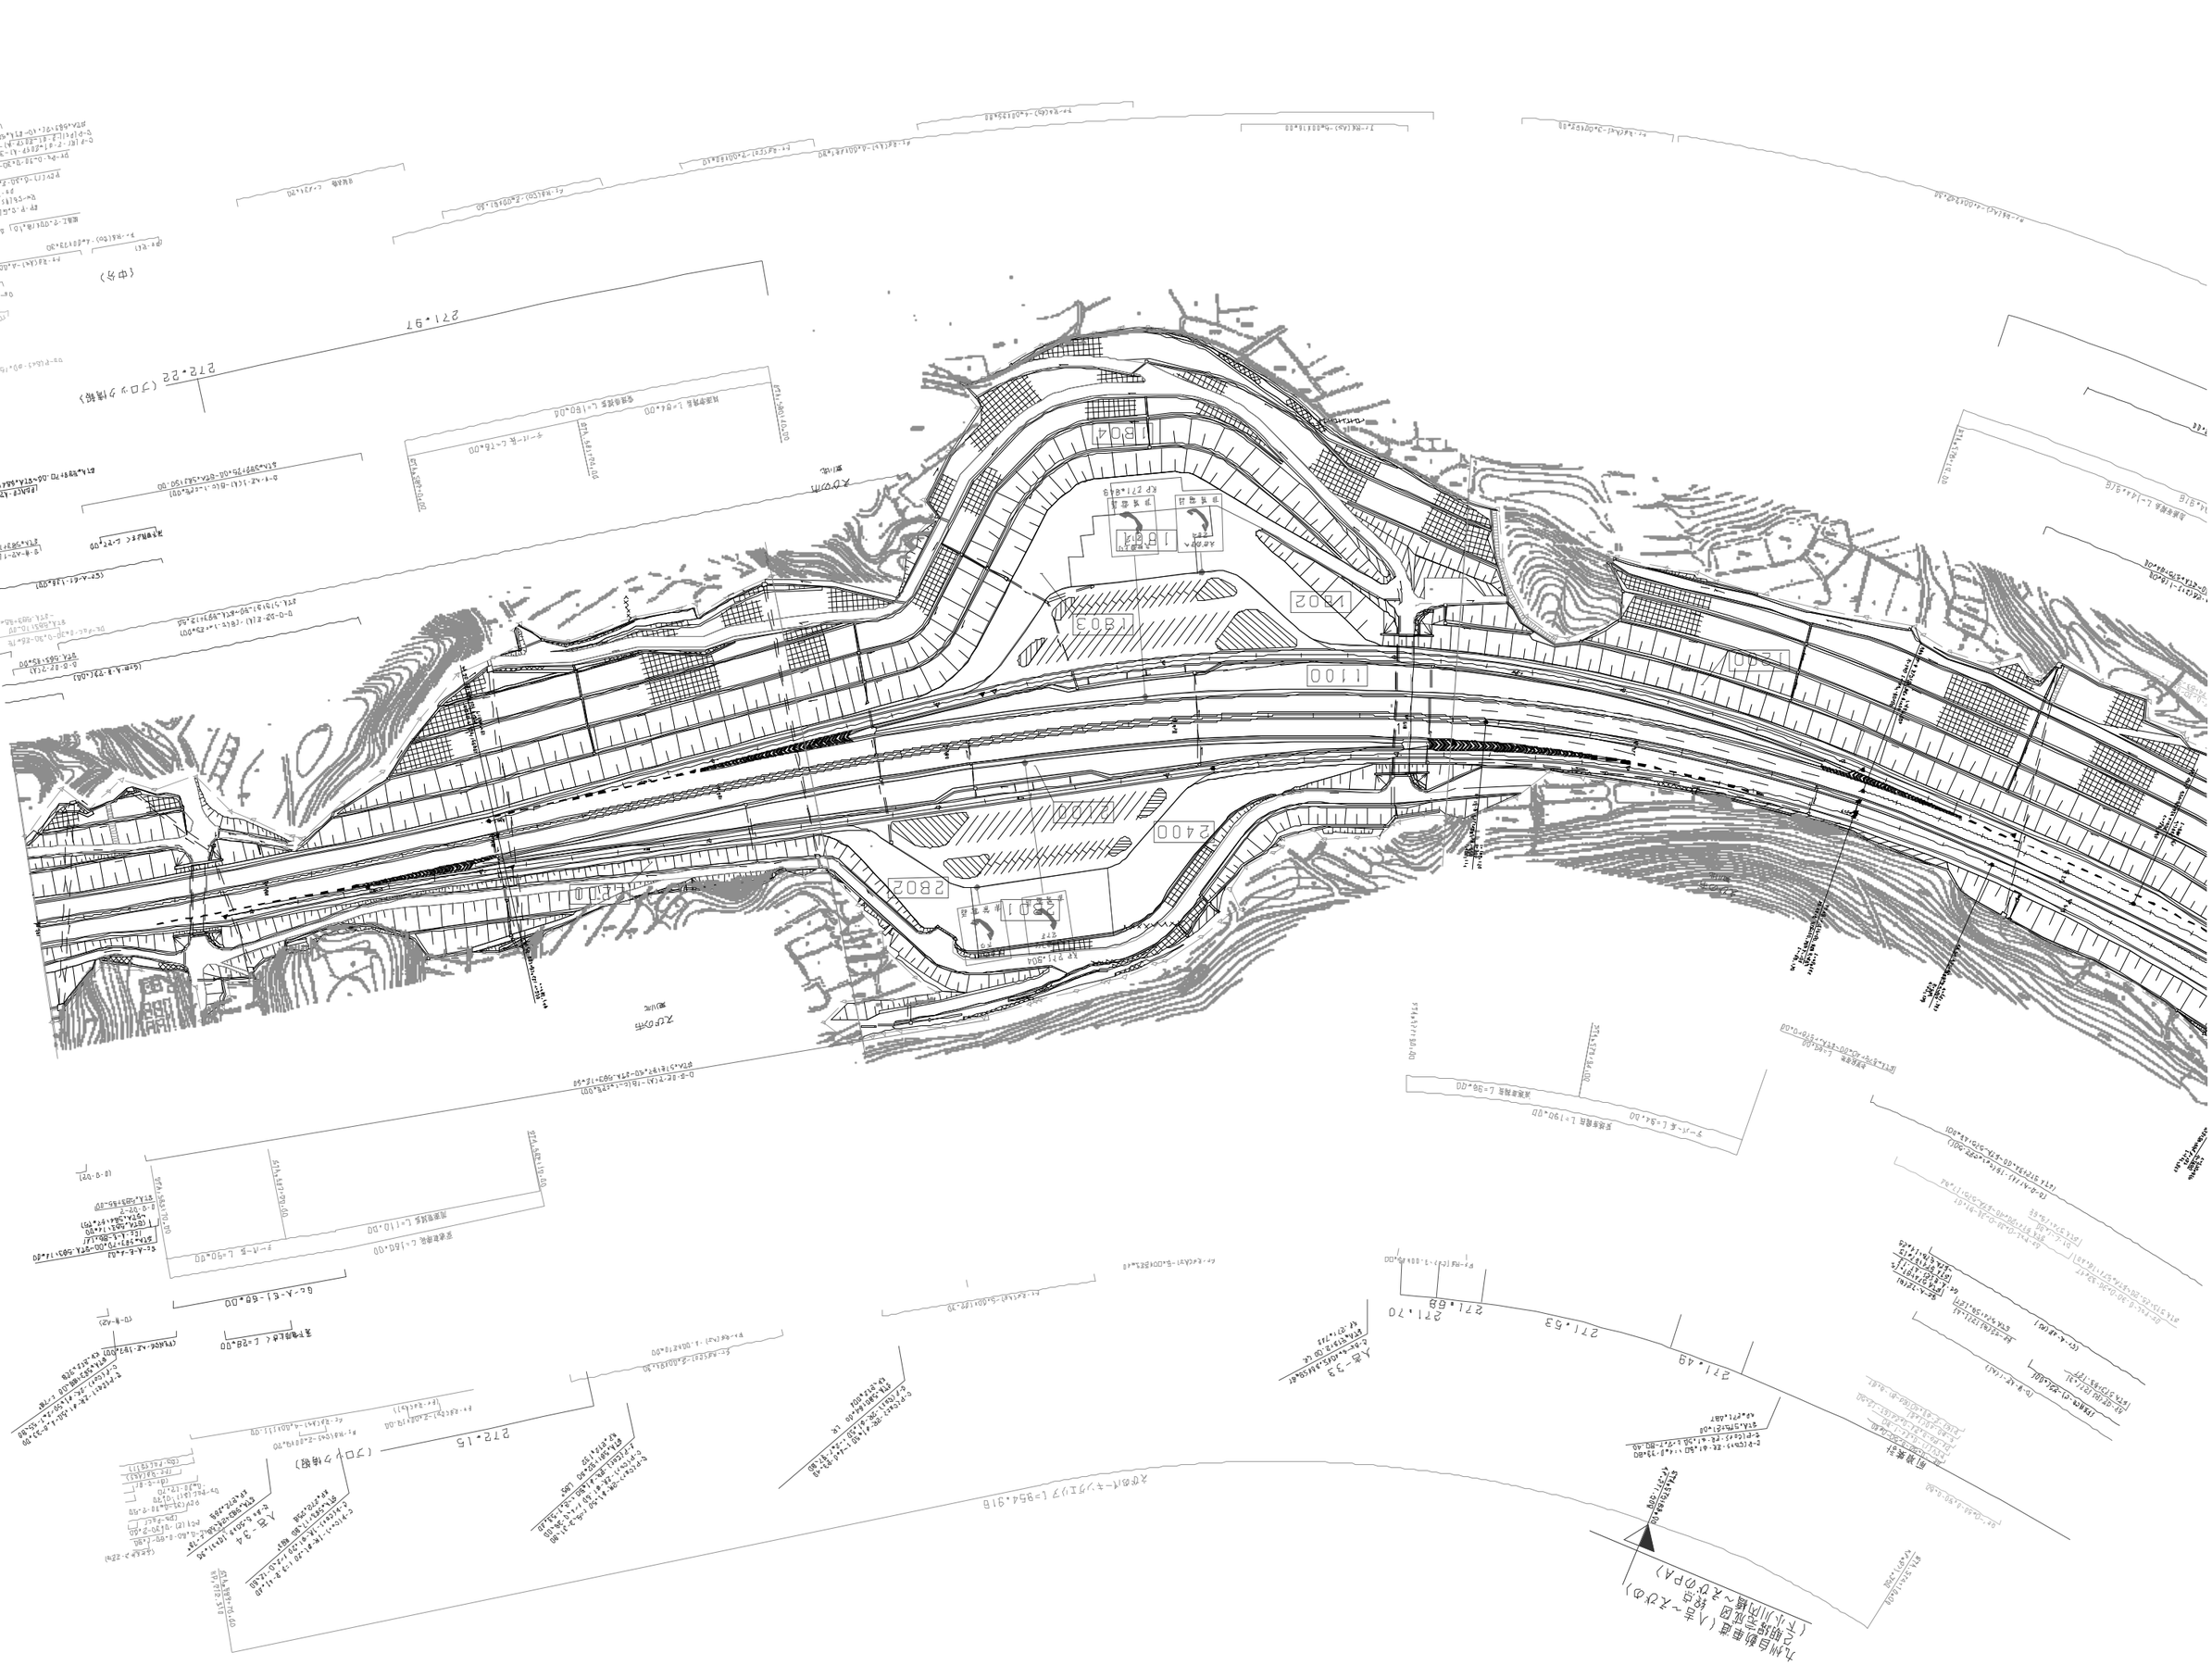
1100
2400
2802
2803
2804
2801
271.53
271.49
271.68
271.70
272.15
272.22
271.97

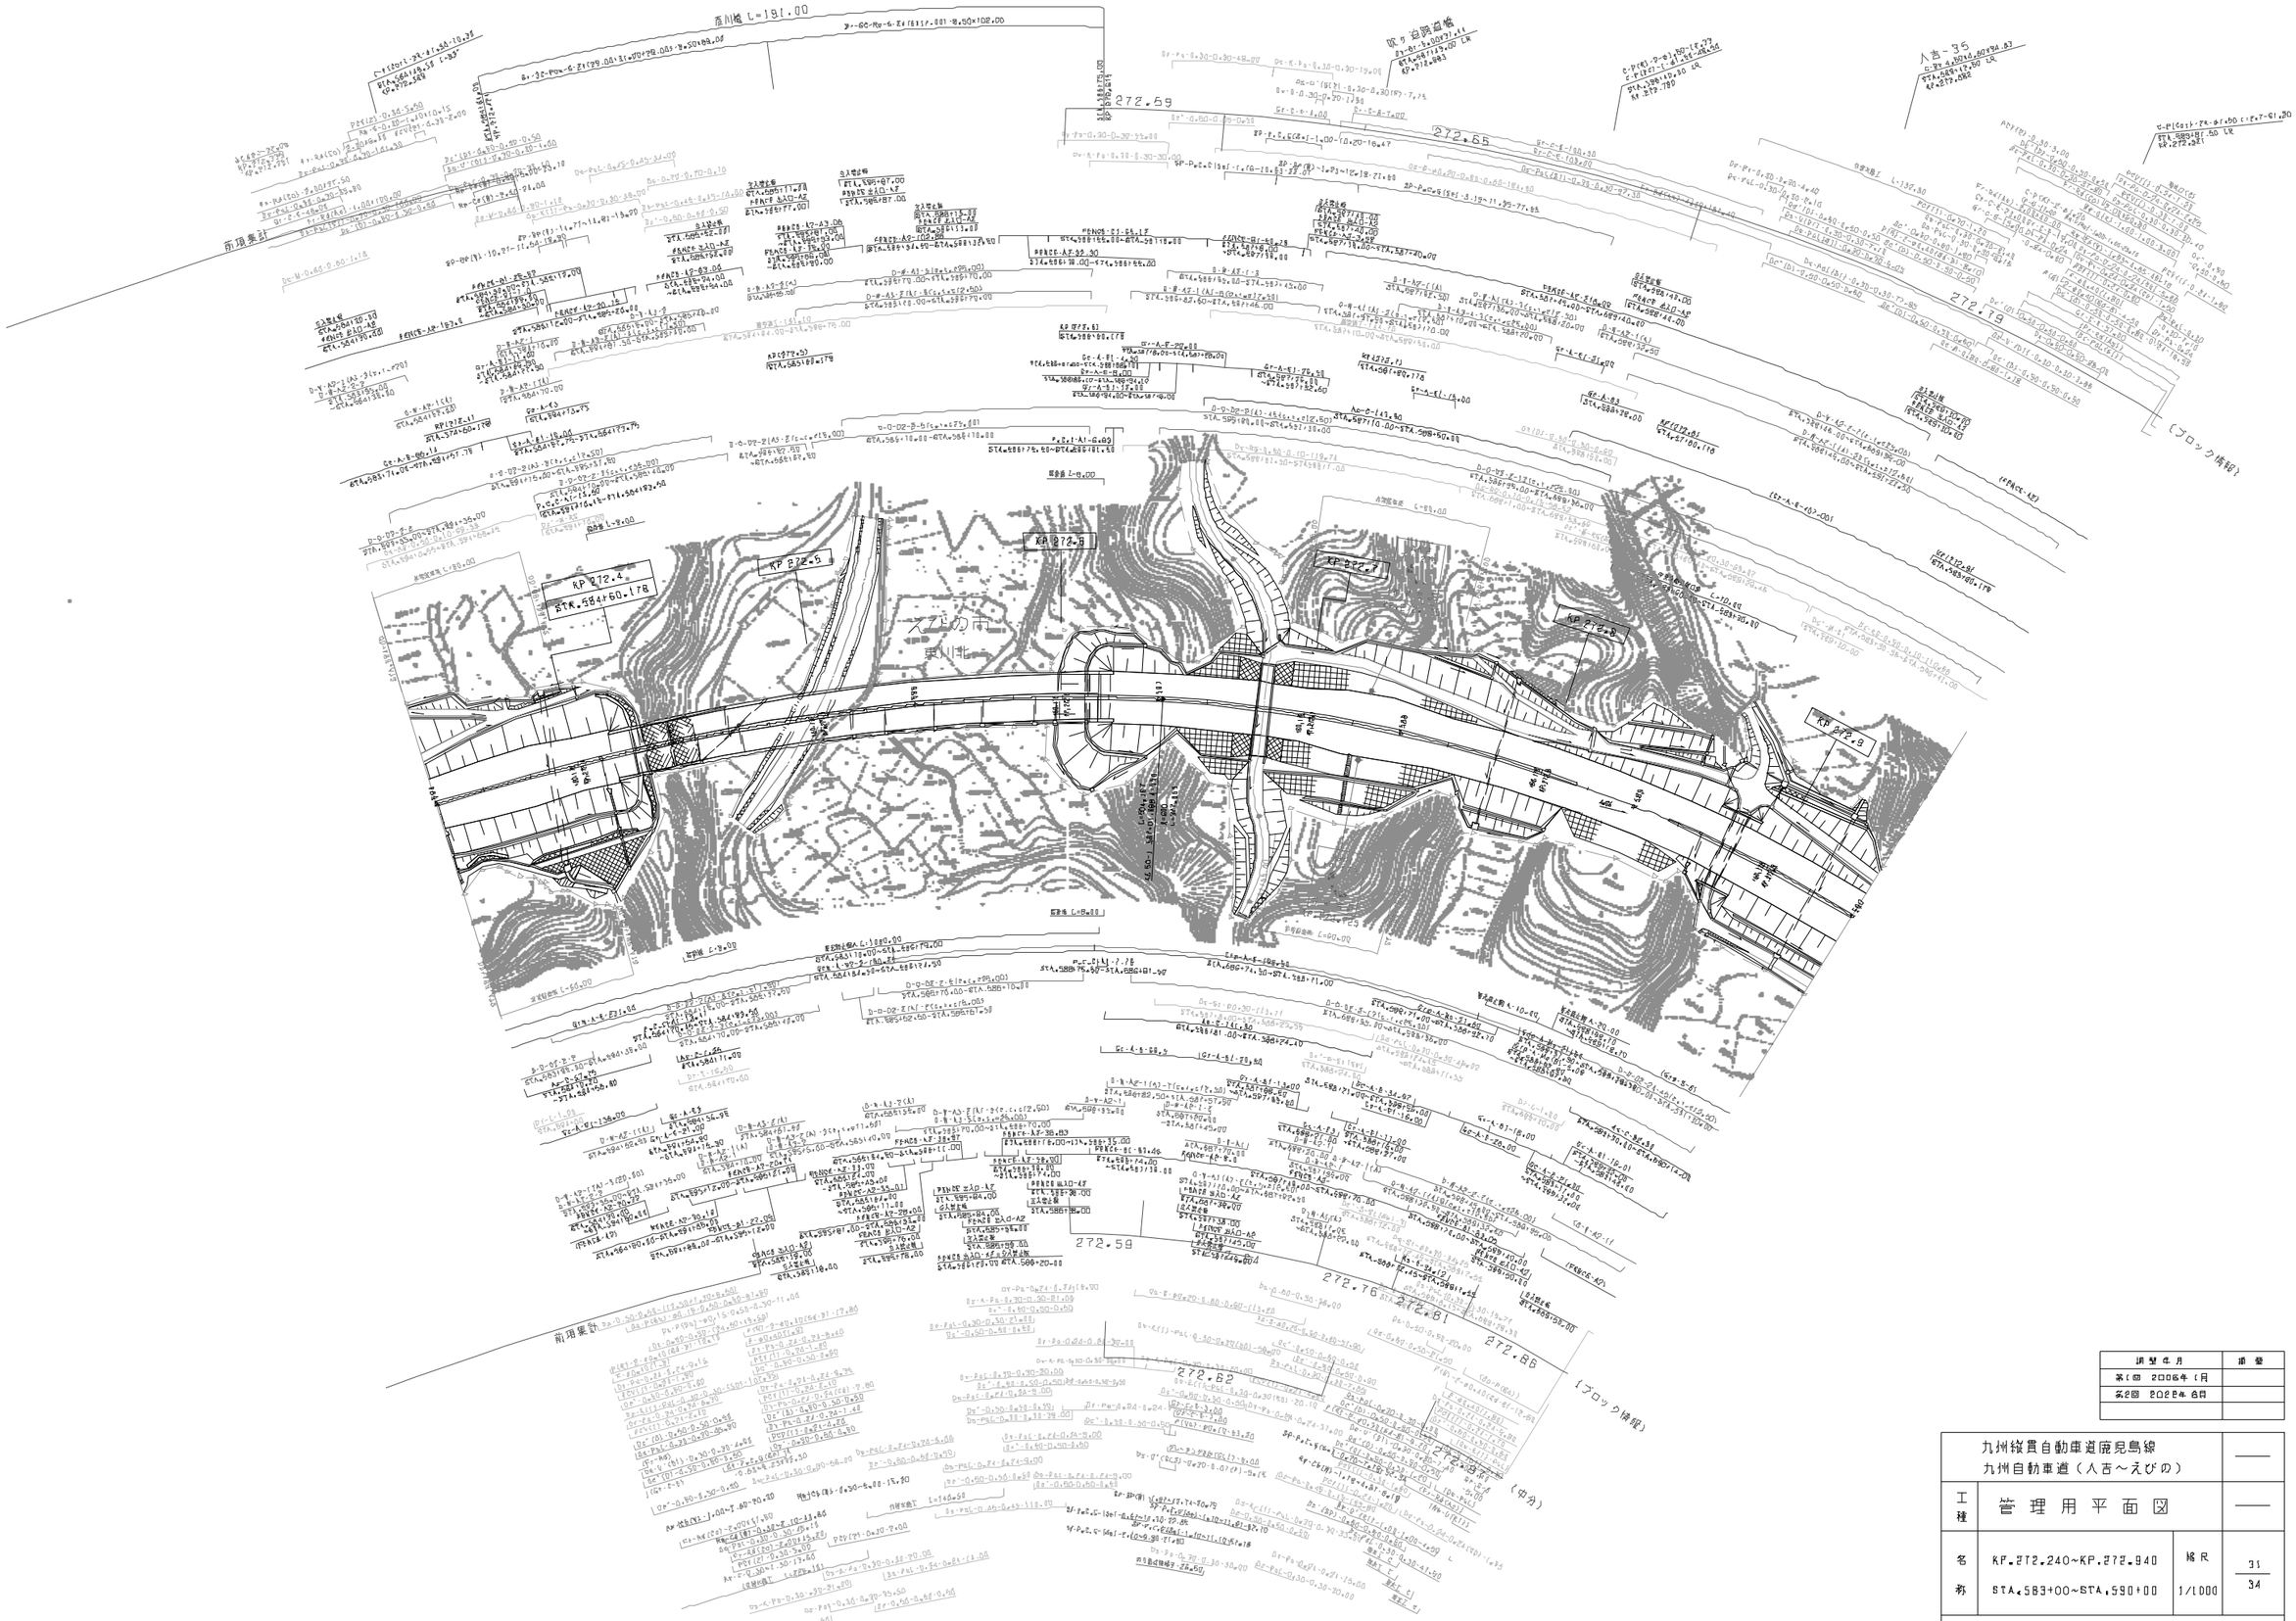
KP 272.4
STA.584+60.178
KP 272.5
KP 272.6
KP 272.7
KP 272.8
KP 272.9
272.59
272.65
272.19
272.59
272.76
272.81
272.86
272.82
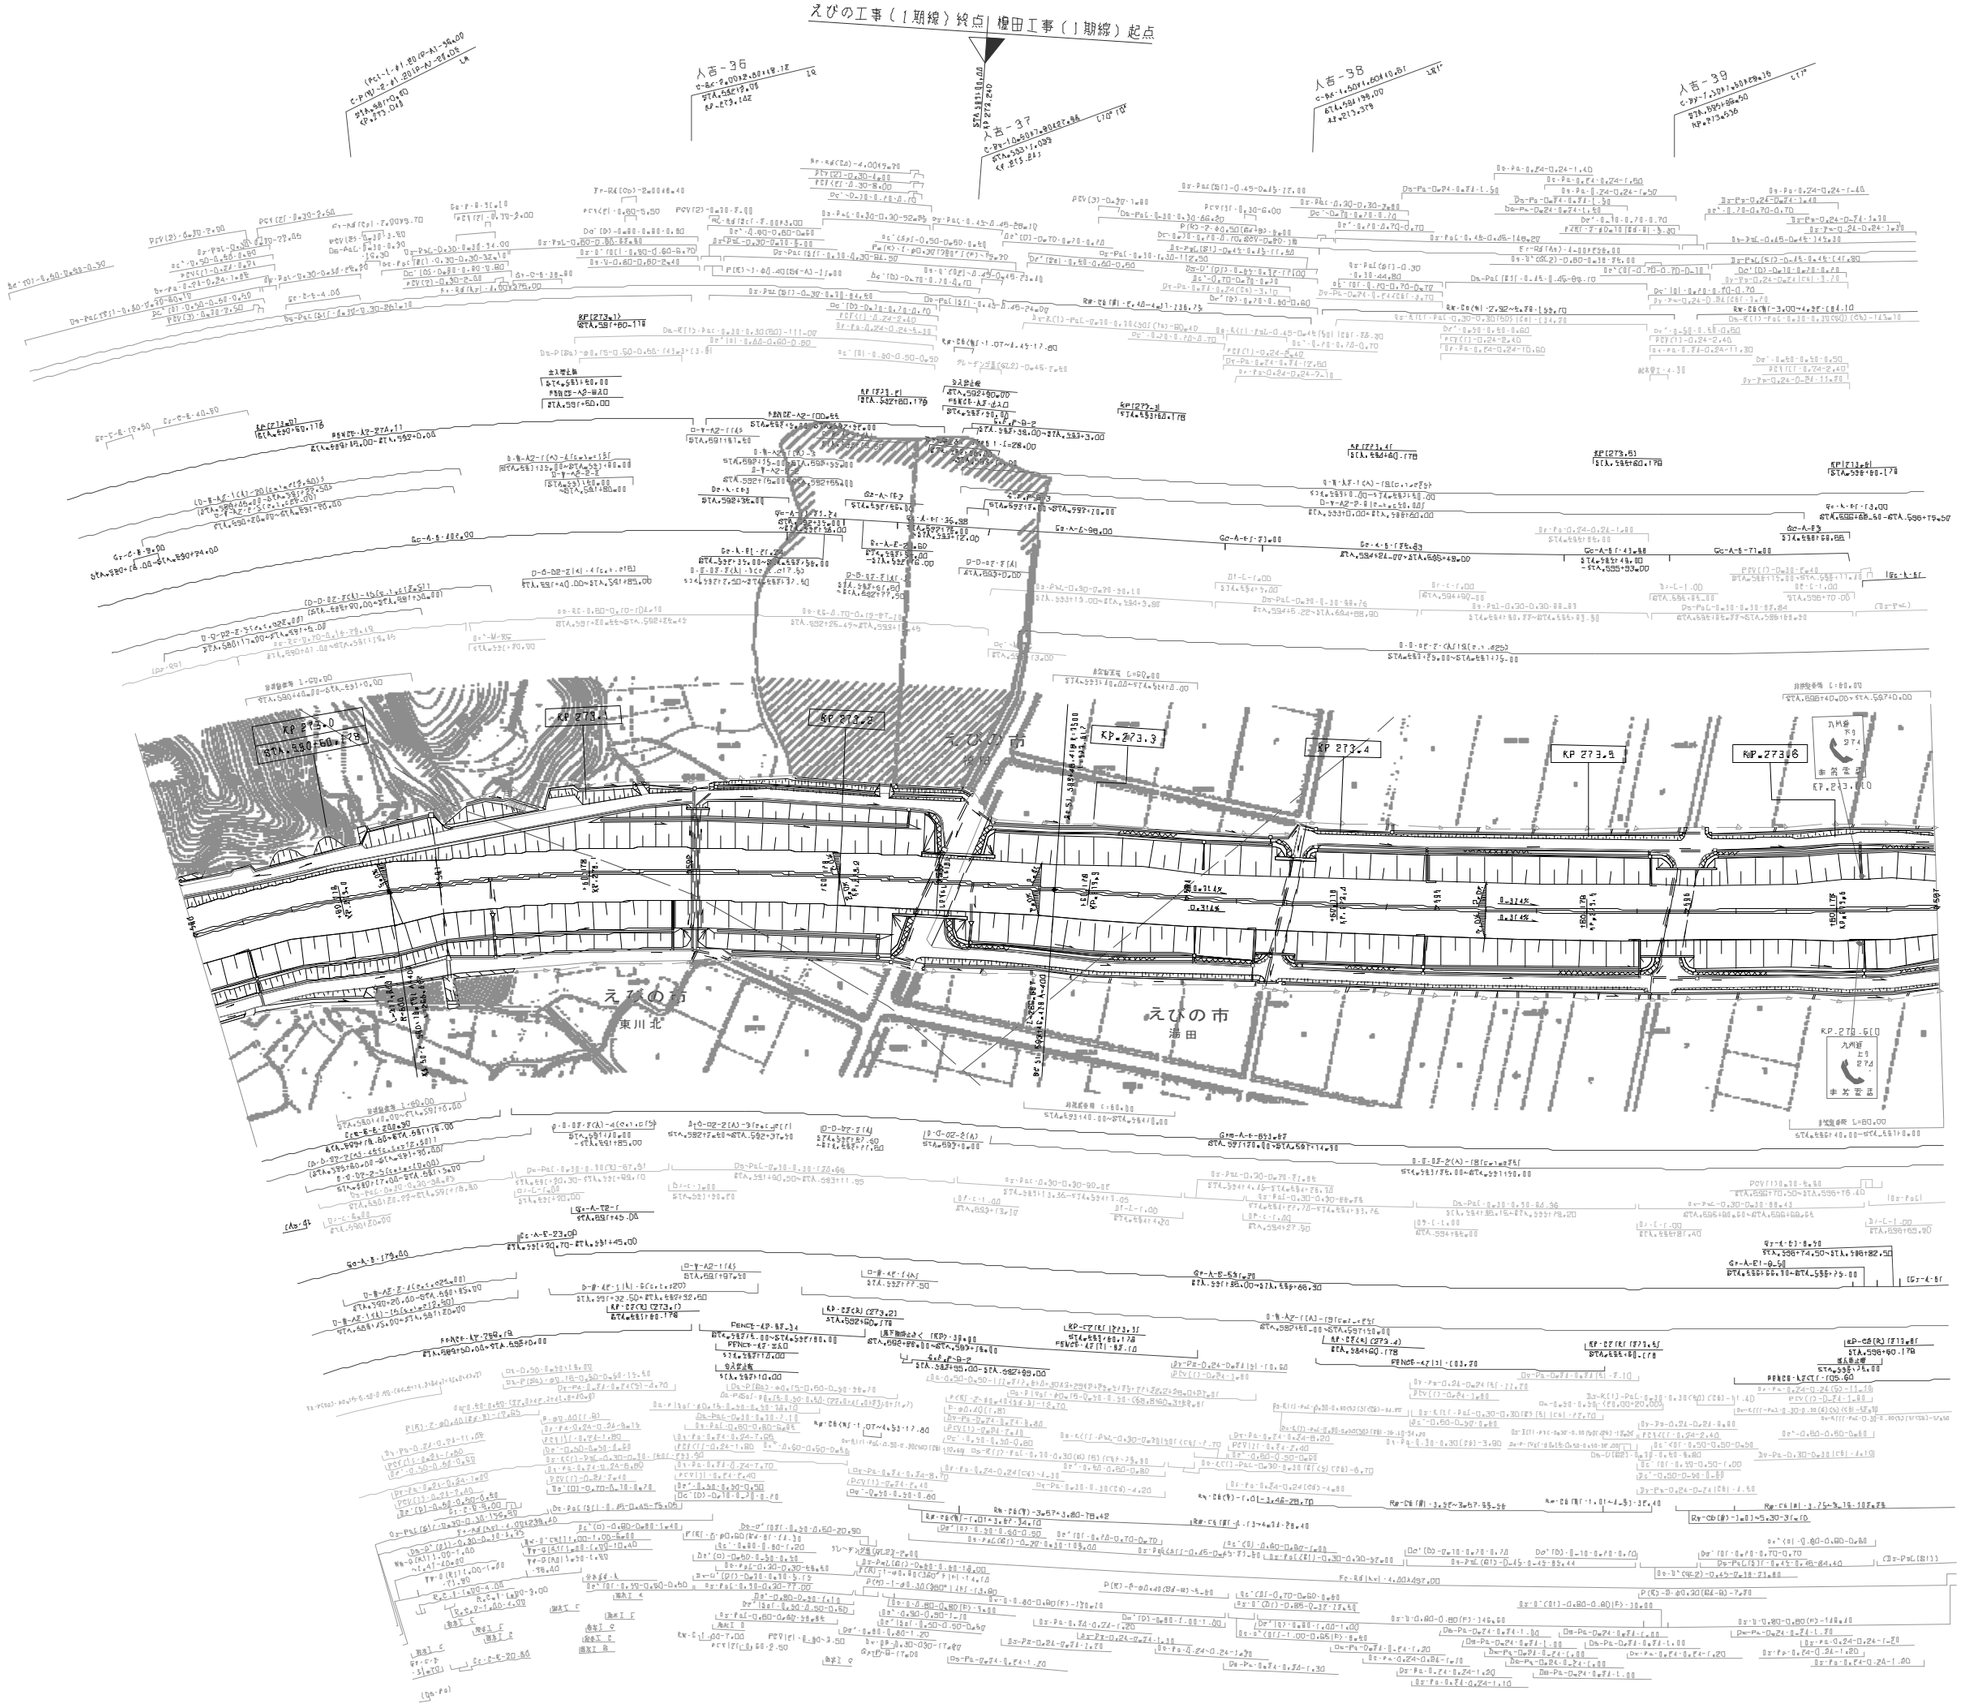

調整年月	備考
第1回 2006年 1月	

九州縦貫自動車道鹿児島線 九州自動車道（人吉～えびの）			——
工種	管理用平面図		——
名称	KP.272.940～KP.273.640 STA.590+00～STA.597+00	縮尺 1/1000	32 34
西日本高速道路（株） 九州支社			

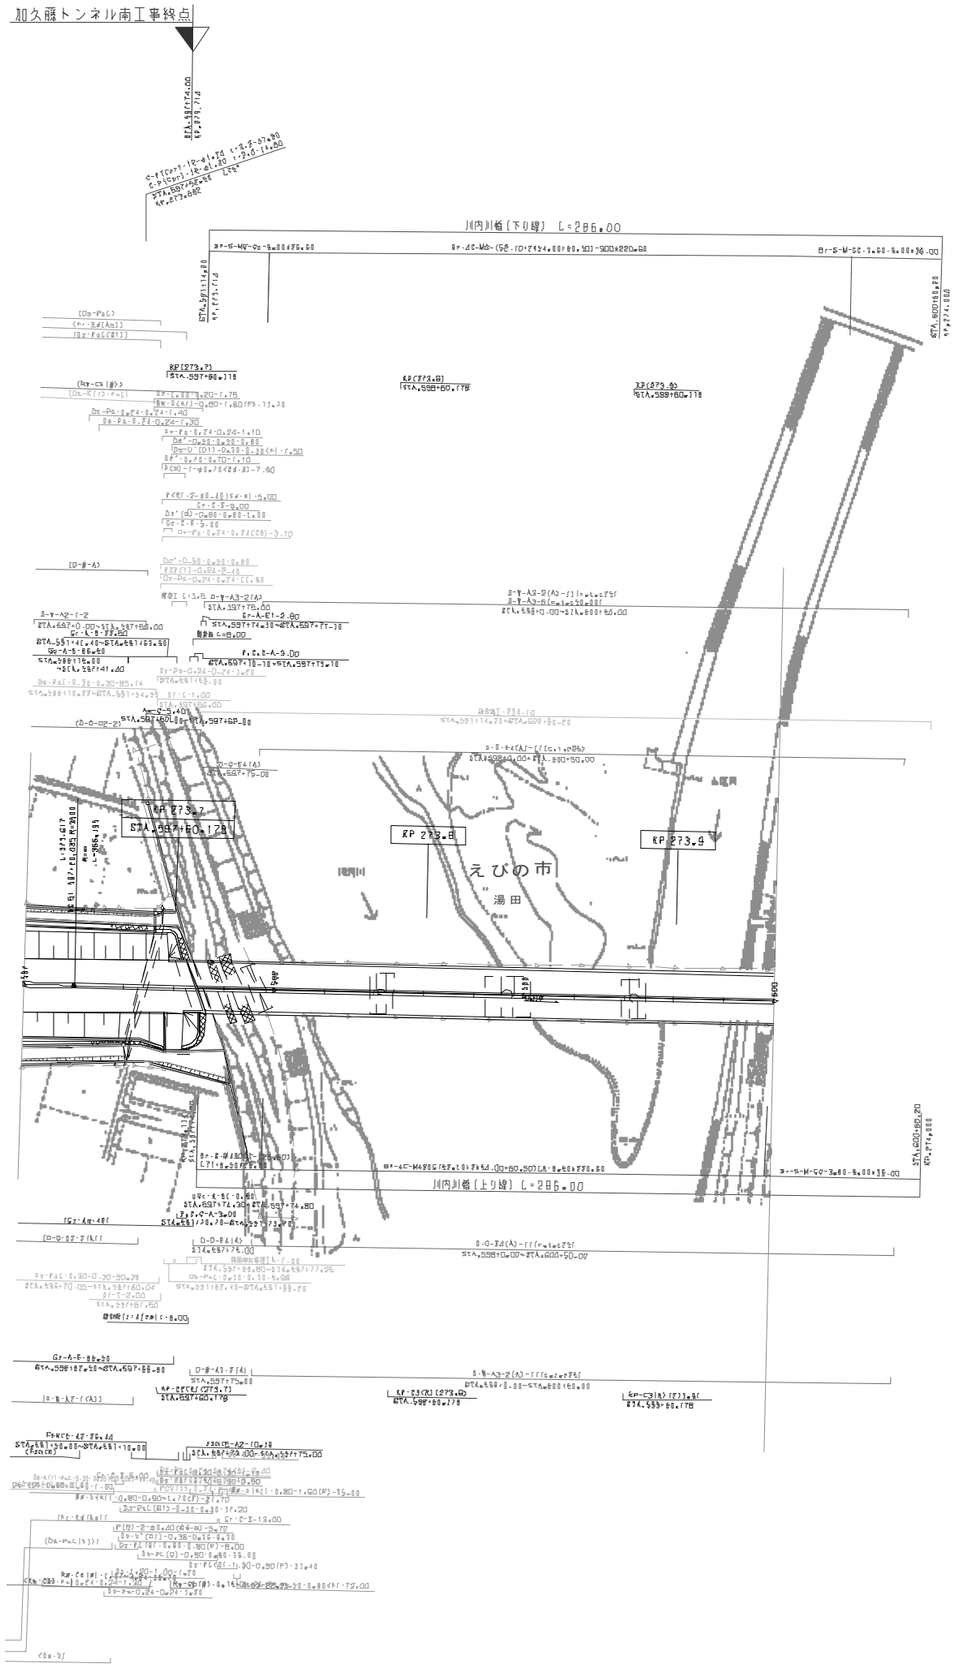

調整年月	摘要
第1回 2006年 1月	

九州縦貫自動車道鹿児島線 九州自動車道（人吉～えびの）			——
工種	管理用平面図		——
名称	KP.273.640～KP.273.940 STA.597+00～STA.600+00	縮尺 1/1000	33/34
西日本高速道路（株） 九州支社			

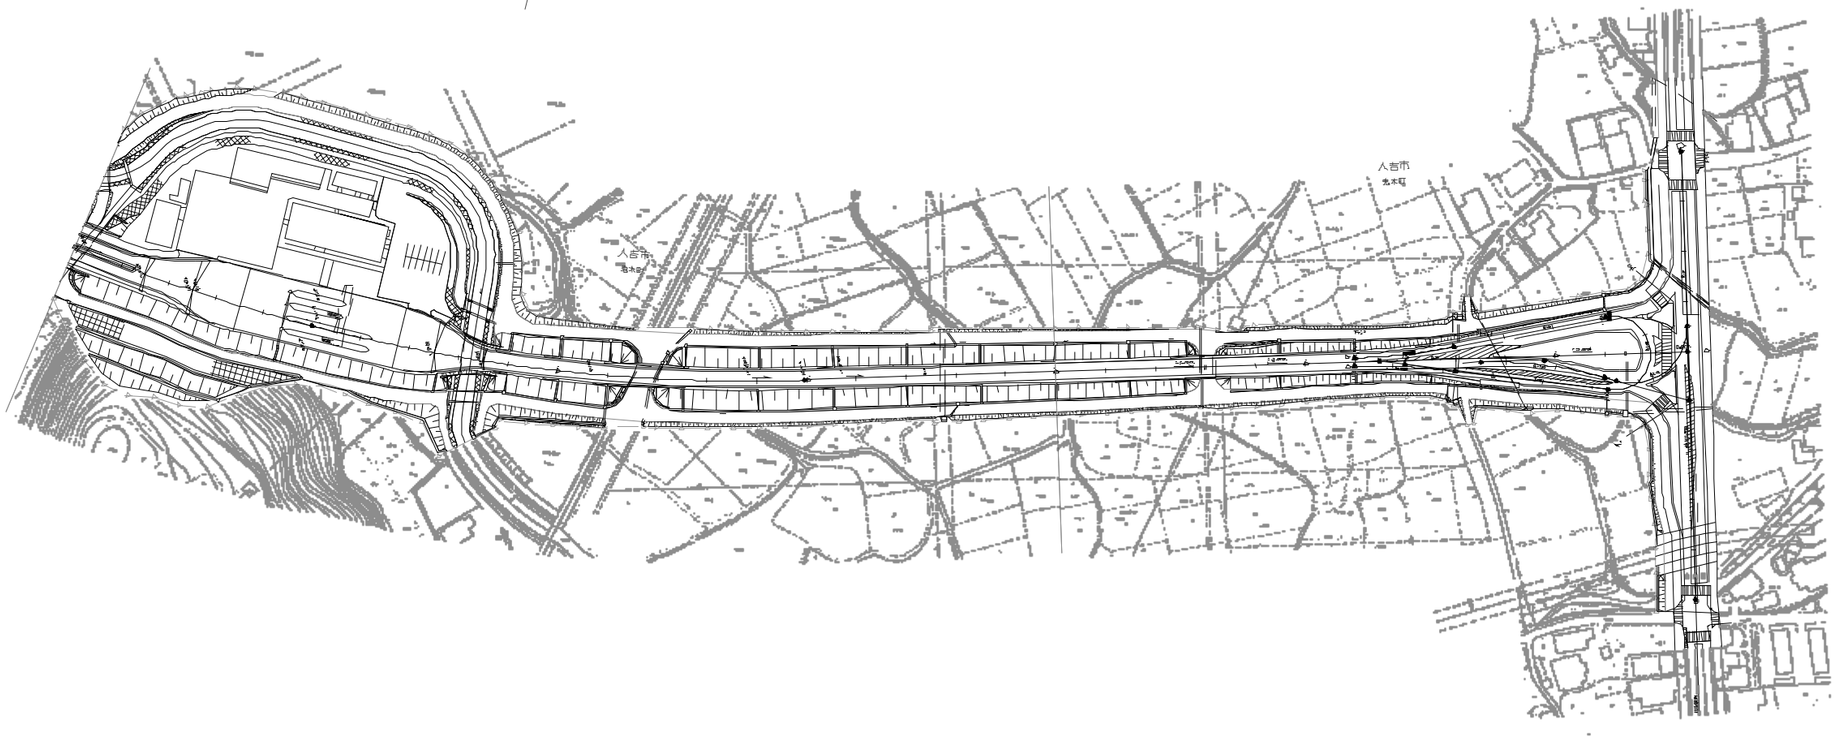

調整年月	摘要
第1回 2006年 1月	
第2回 2011年 2月	

九州縦貫自動車道鹿児島線 九州自動車道（人吉～えびの）			——
工種	管理用平面図		——
名称	人吉IC(2) KP.251.440~KP.252.500 STA.375+00~STA.385+60	縮尺 1/1000	34/34
西日本高速道路（株） 九州支社			

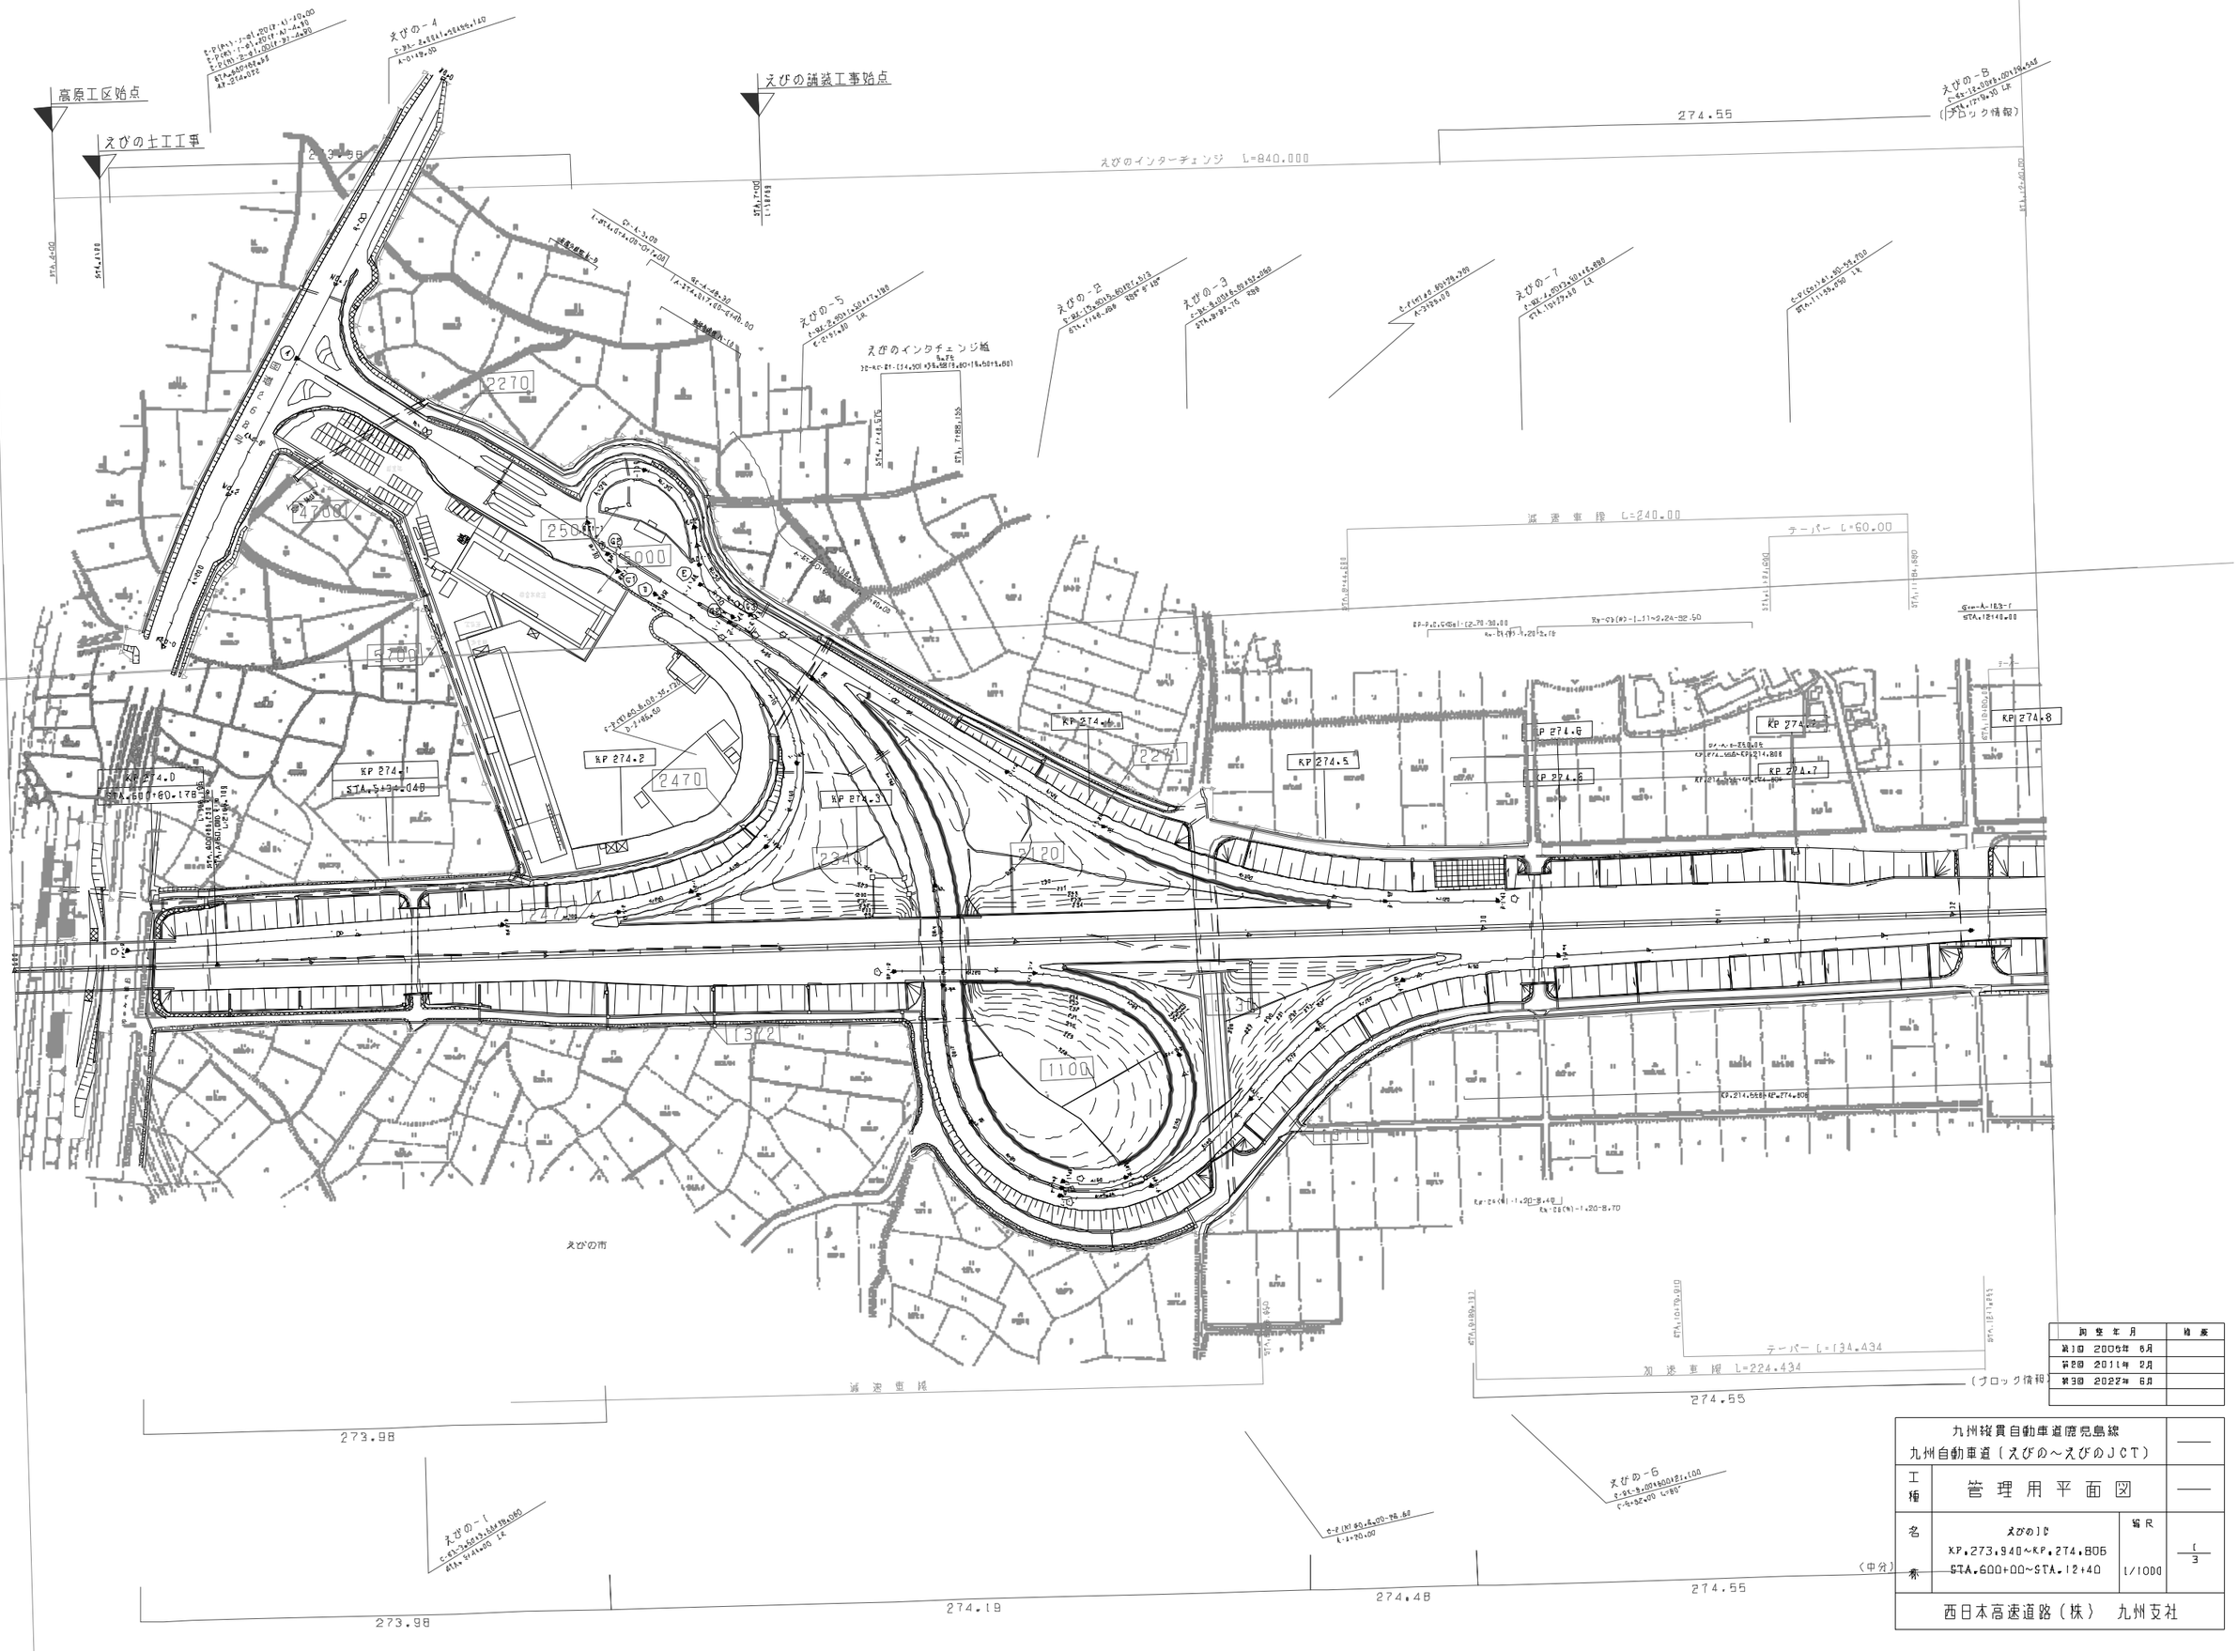

測量年月	摘要
第1回 2005年 6月	
第2回 2011年 2月	
第3回 2022年 6月	

九州縦貫自動車道鹿児島線 九州自動車道（えびの～えびのJCT）			——
工種	管理用平面図		——
名称	えびのJC KP.273.940～KP.274.805 STA.600+00～STA.12+40	縮尺 1/1000	1/3
西日本高速道路（株）　九州支社			

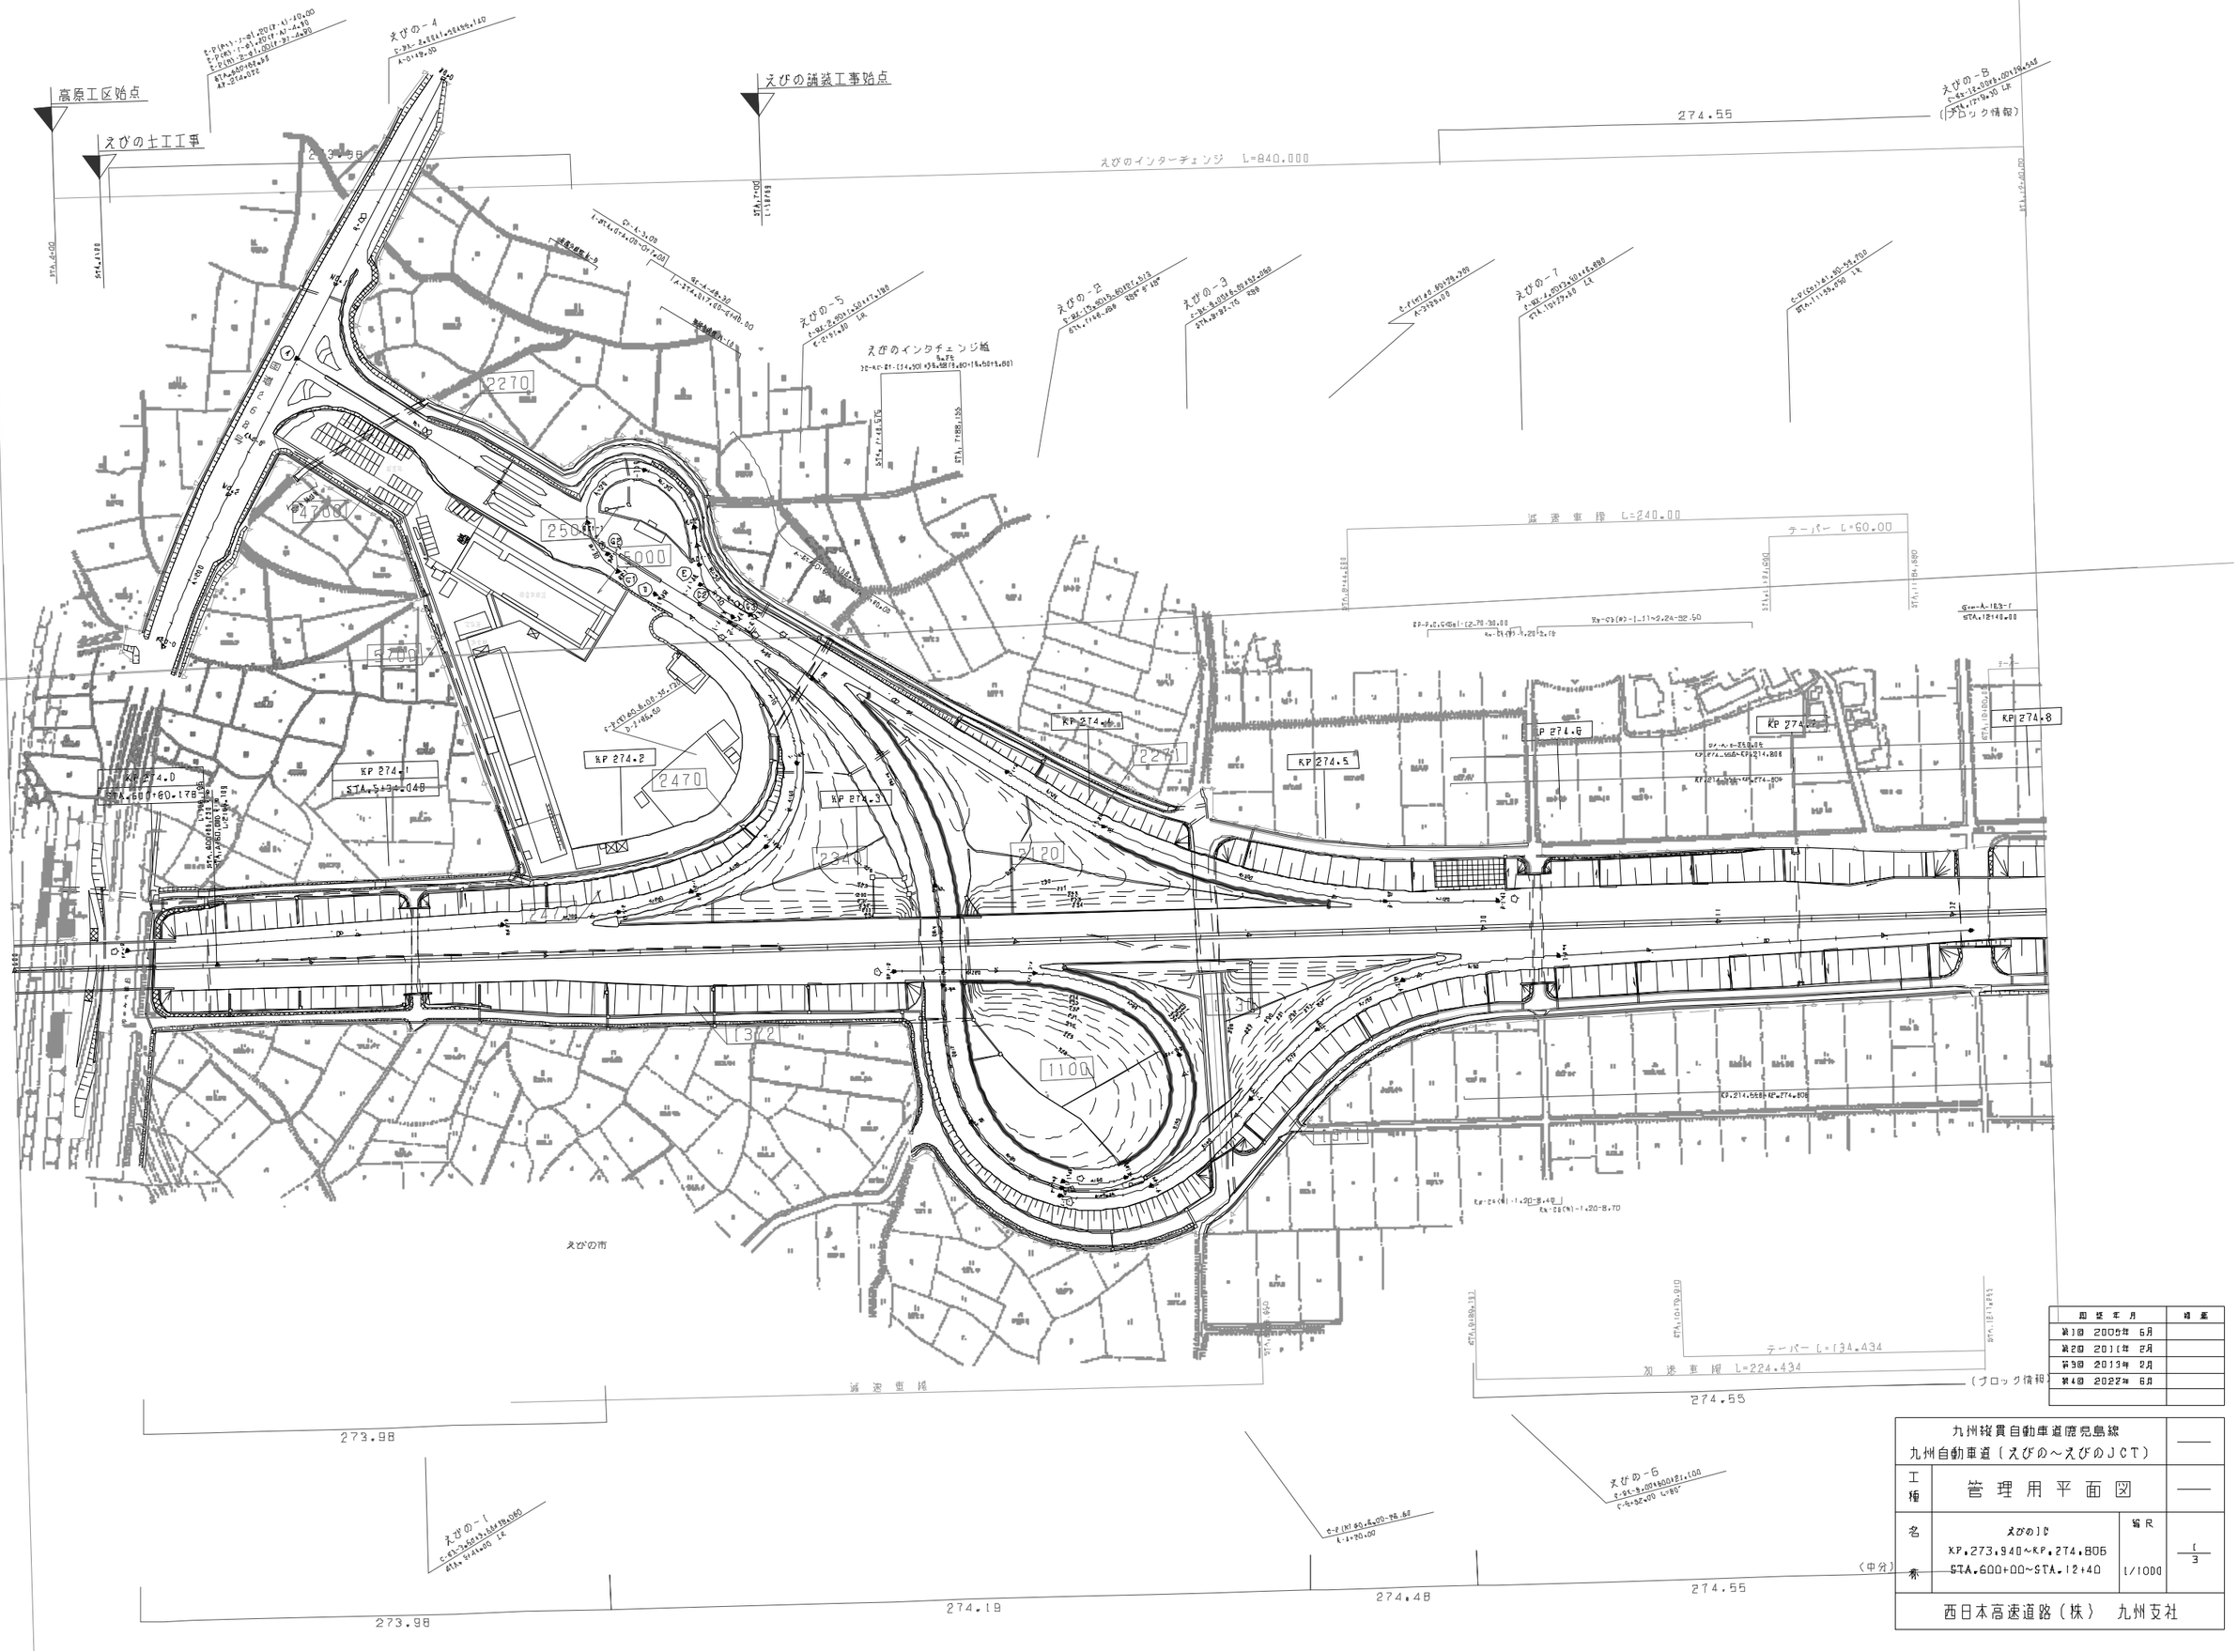

図提年月	摘要
第1回　2005年　6月	
第2回　2011年　2月	
第4回　2022年　6月	

九州縦貫自動車道鹿児島線 九州自動車道（えびの～えびのJCT）		——
工種	管理用平面図	——
名称	えびのJC KP.273.940～KP.274.805 STA.600+00～STA.12+40	縮尺 1/1000
番号		1/3
西日本高速道路（株）　九州支社		

永山橋

えびの－9

えびの－10

えびの－11

えびの市

KP 274.9

KP 275.

KP 275.1

KP 275.2

KP 275.3

KP 275.4

KP 275.5

改 修 年 月	摘 要
第1回 2005年 6月	
第2回 2013年 2月	

九州縦貫自動車道鹿児島線 九州自動車道（えびの～えびのJCT）			——
工種	管理用平面図		——
名称	KP.274.806～KP.275.566 STA.12+40～STA.20+00	縮尺 1/1000	2/3
西日本高速道路（株） 九州支社			

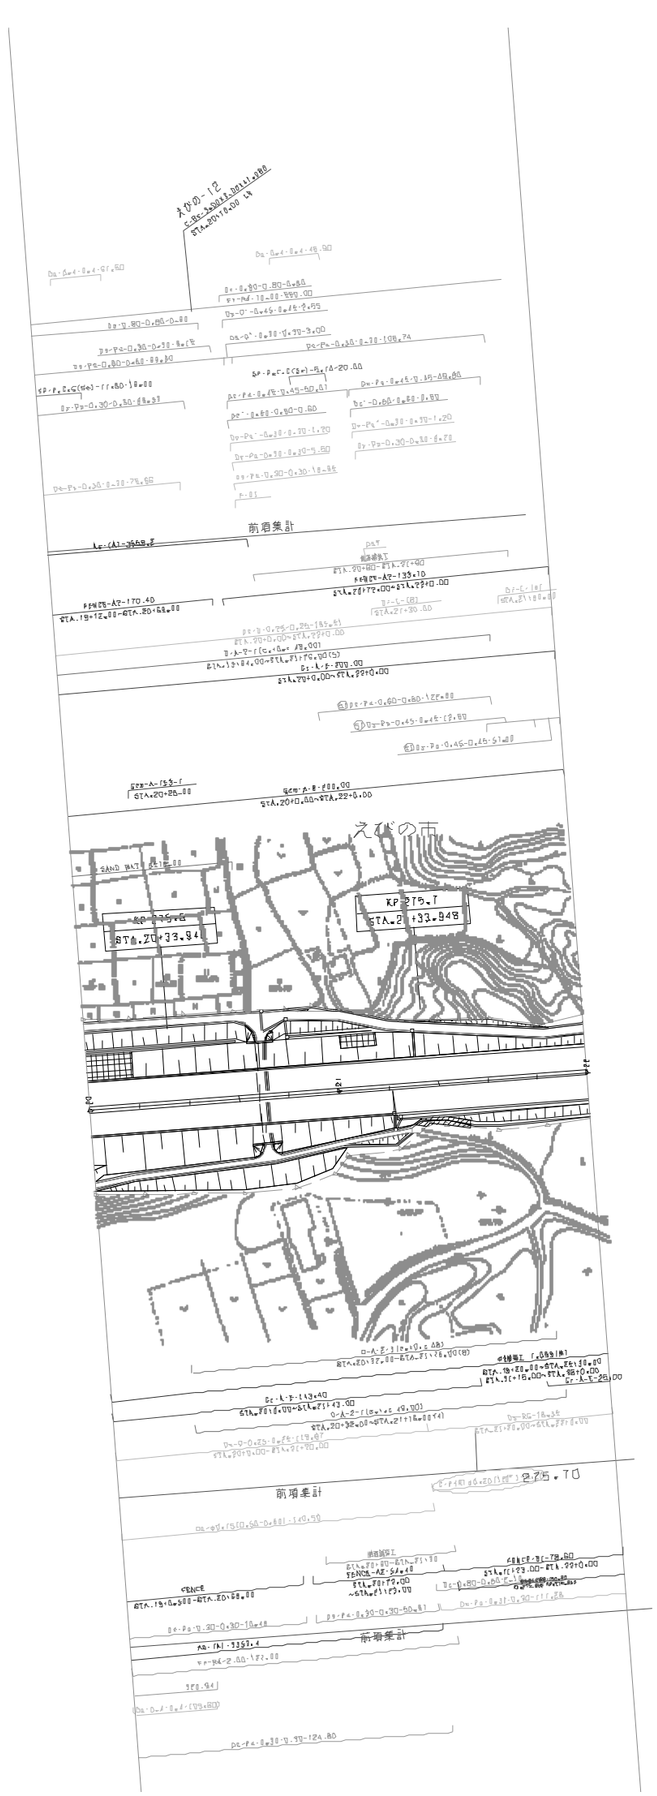

開 設 年 月	摘 要
第1回 2005年 6月	
第2回 2011年 2月	
第3回 2015年 2月	
第4回 2020年 5月	

九州縦貫自動車道鹿児島線 九州自動車道（えびの～えびのＪＣＴ）			——
工種	管理用平面図		——
名称	KP.275.566~KP.275.766 STA.20+00~STA.22+00	縮尺 1/1000	3/3
西日本高速道路（株） 九州支社			

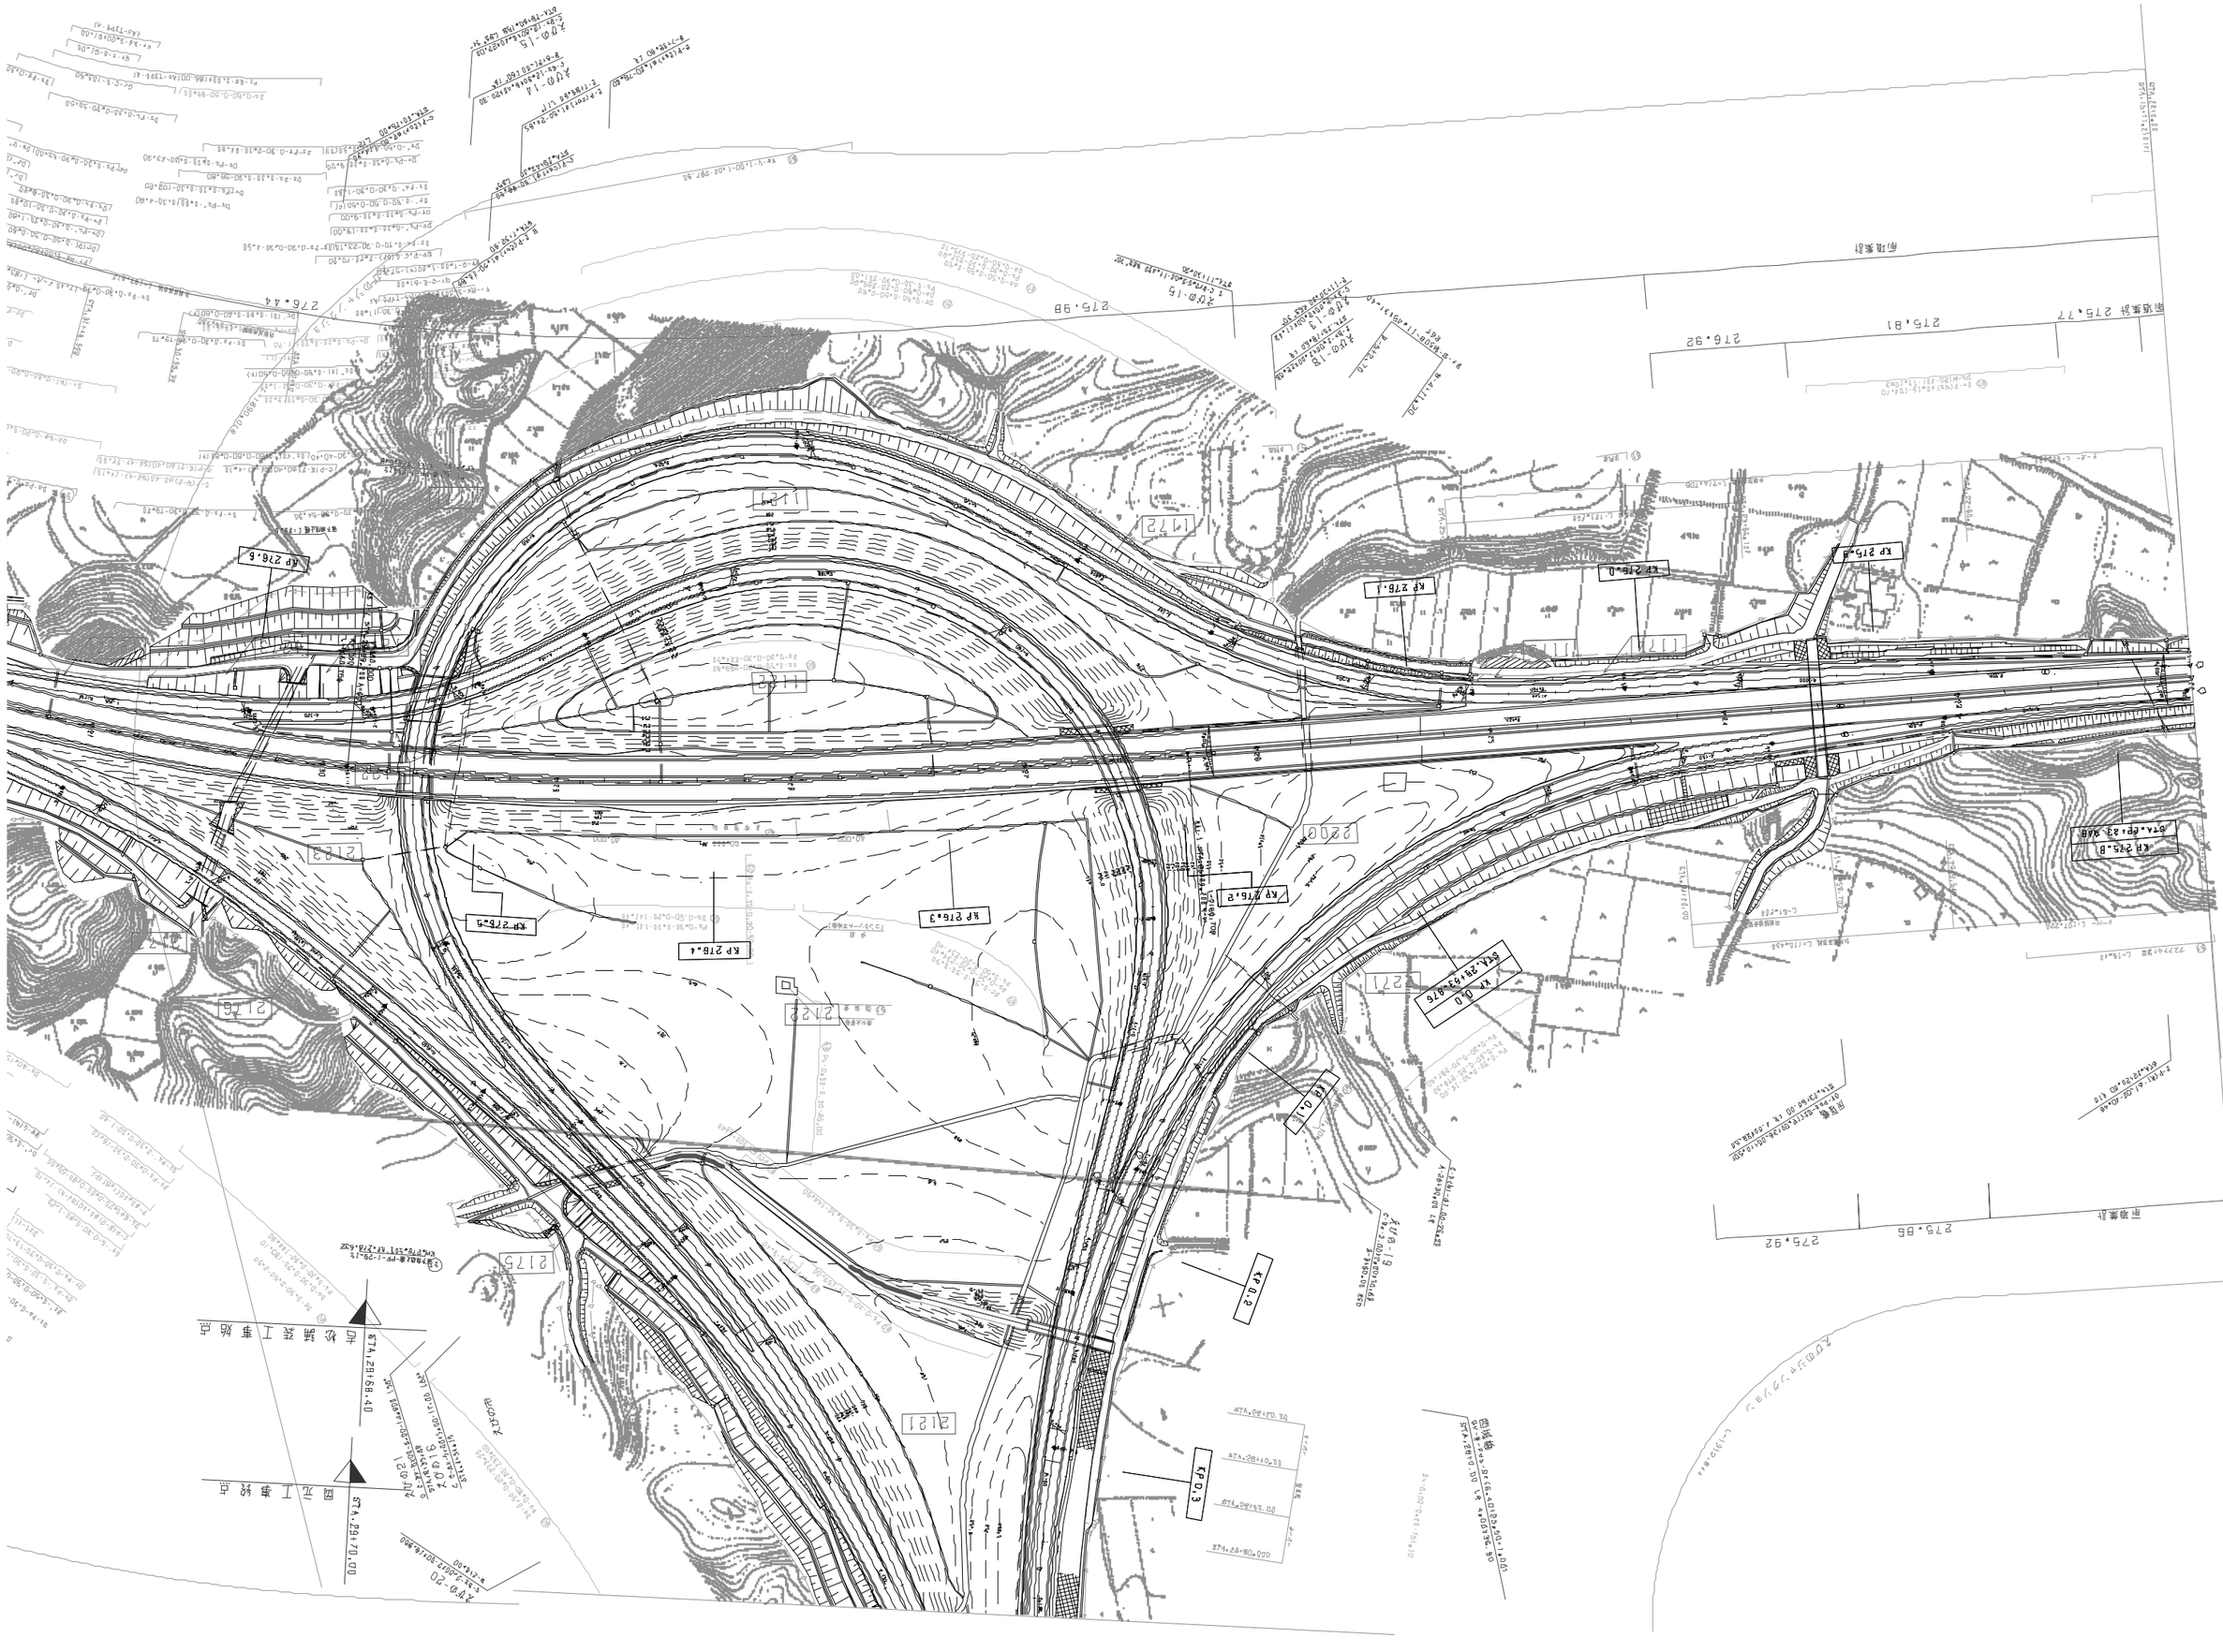
KP 276.6
KP 276.4
KP 276.2
KP 276.1
KP 276.0
KP 275.8
KP 276.3
KP 276.5
KP 276.4
KP 0.3
KP 0.2
KP 0.1
KP 0.0
KP 28+93.676
KP 275.8
KP 28+43.4
2175
2176
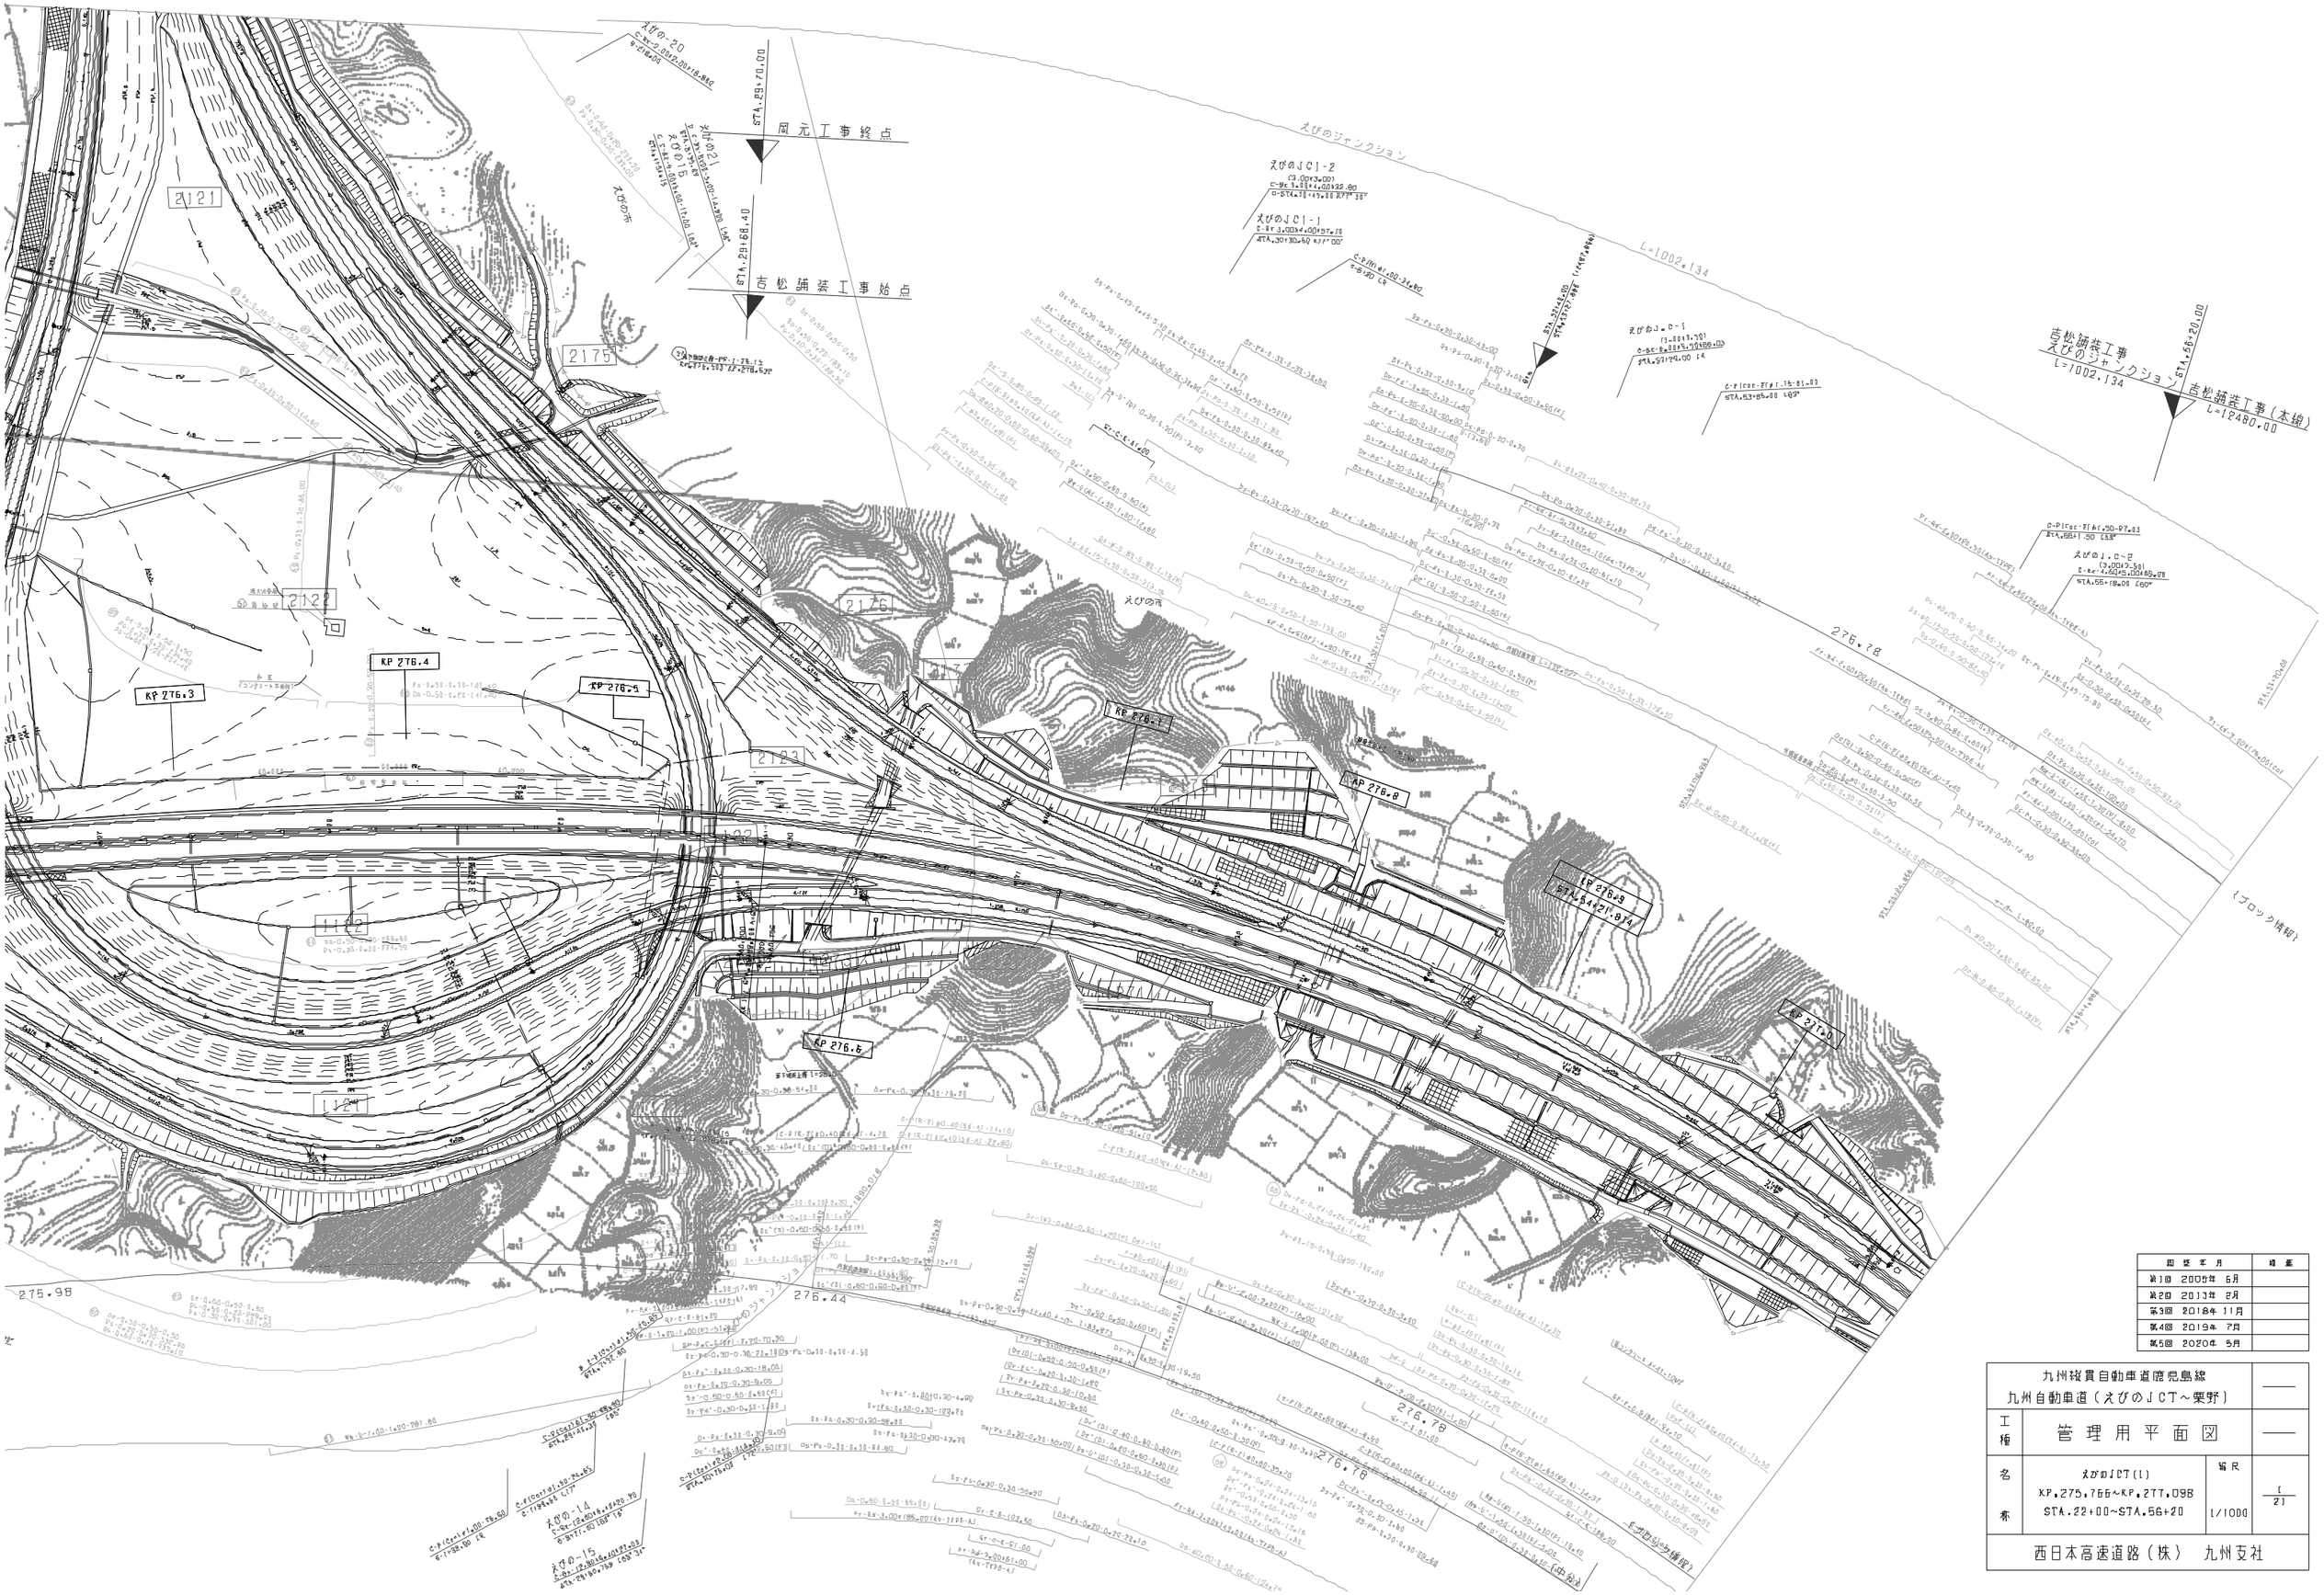

図送年月	摘要
第1回 2005年 6月	
第2回 2013年 2月	
第3回 2018年 11月	
第4回 2019年 7月	
第5回 2020年 5月	

九州縦貫自動車道鹿児島線 九州自動車道（えびのJCT～栗野）			——
工種	管理用平面図		——
名称	えびのJCT(1) KP.275.766~KP.277.098 STA.22+00~STA.56+20	縮尺 1/1000	1/21
西日本高速道路（株） 九州支社			

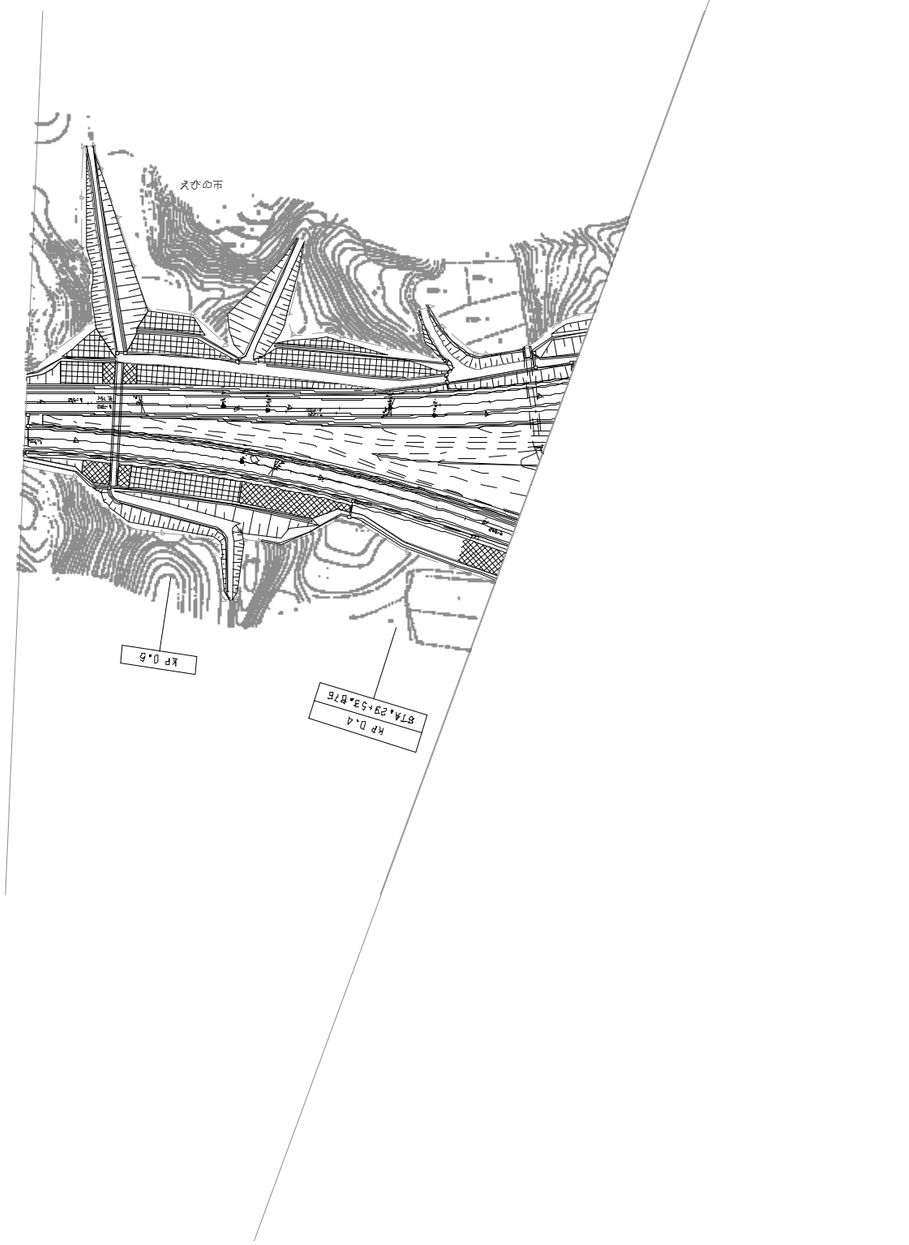

図面年月	摘要
第1回 2005年 6月	
第2回 2013年 2月	
第3回 2020年 5月	

九州縦貫自動車道鹿児島線 九州自動車道（えびのJCT～栗野）			——
工種	管理用平面図		——
名称	えびのJCT(2) KP.275.766~KP.277.098 STA.22+00~STA.56+20	縮尺 1/1000	2/21
西日本高速道路（株） 九州支社			

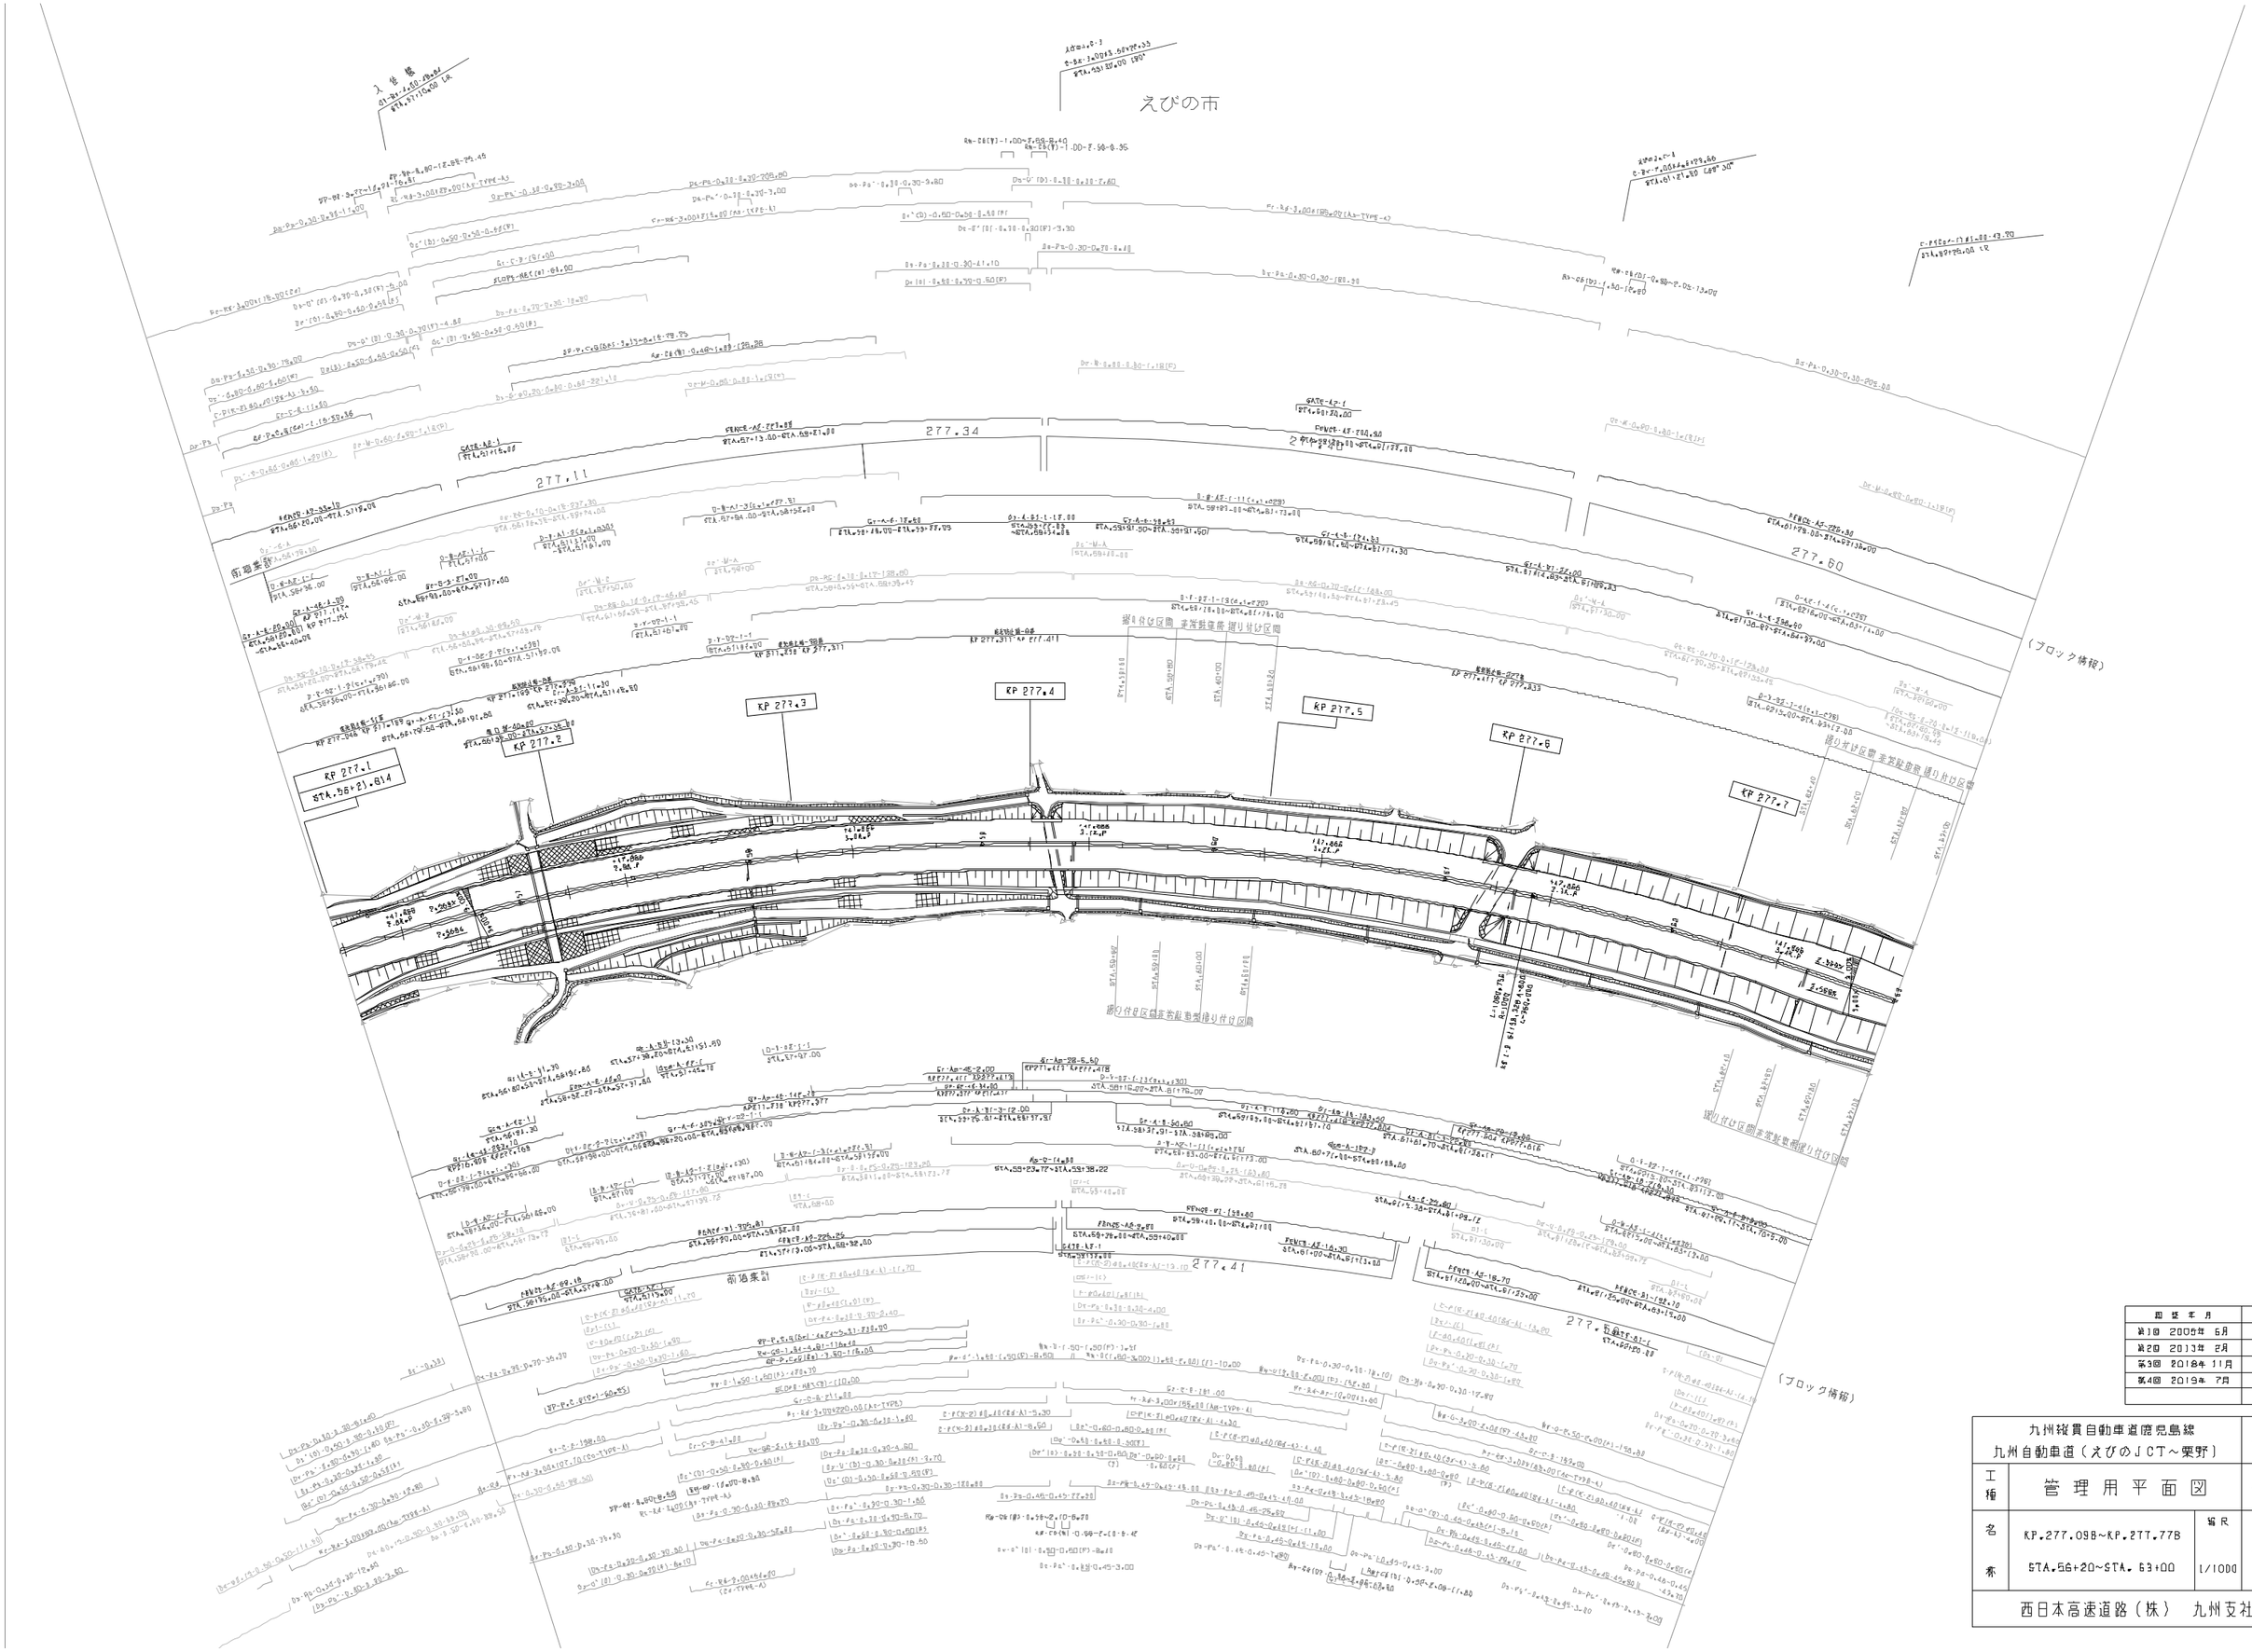

照査年月	修正
第1回 2005年 6月	
第2回 2013年 2月	
第3回 2018年 11月	
第4回 2019年 7月	

九州縦貫自動車道鹿児島線 九州自動車道（えびのJCT～栗野）			——
工種	管理用平面図		——
名称	KP.277.098～KP.277.778 STA.56+20～STA. 63+00	縮尺 1/1000	3/21
西日本高速道路（株） 九州支社			

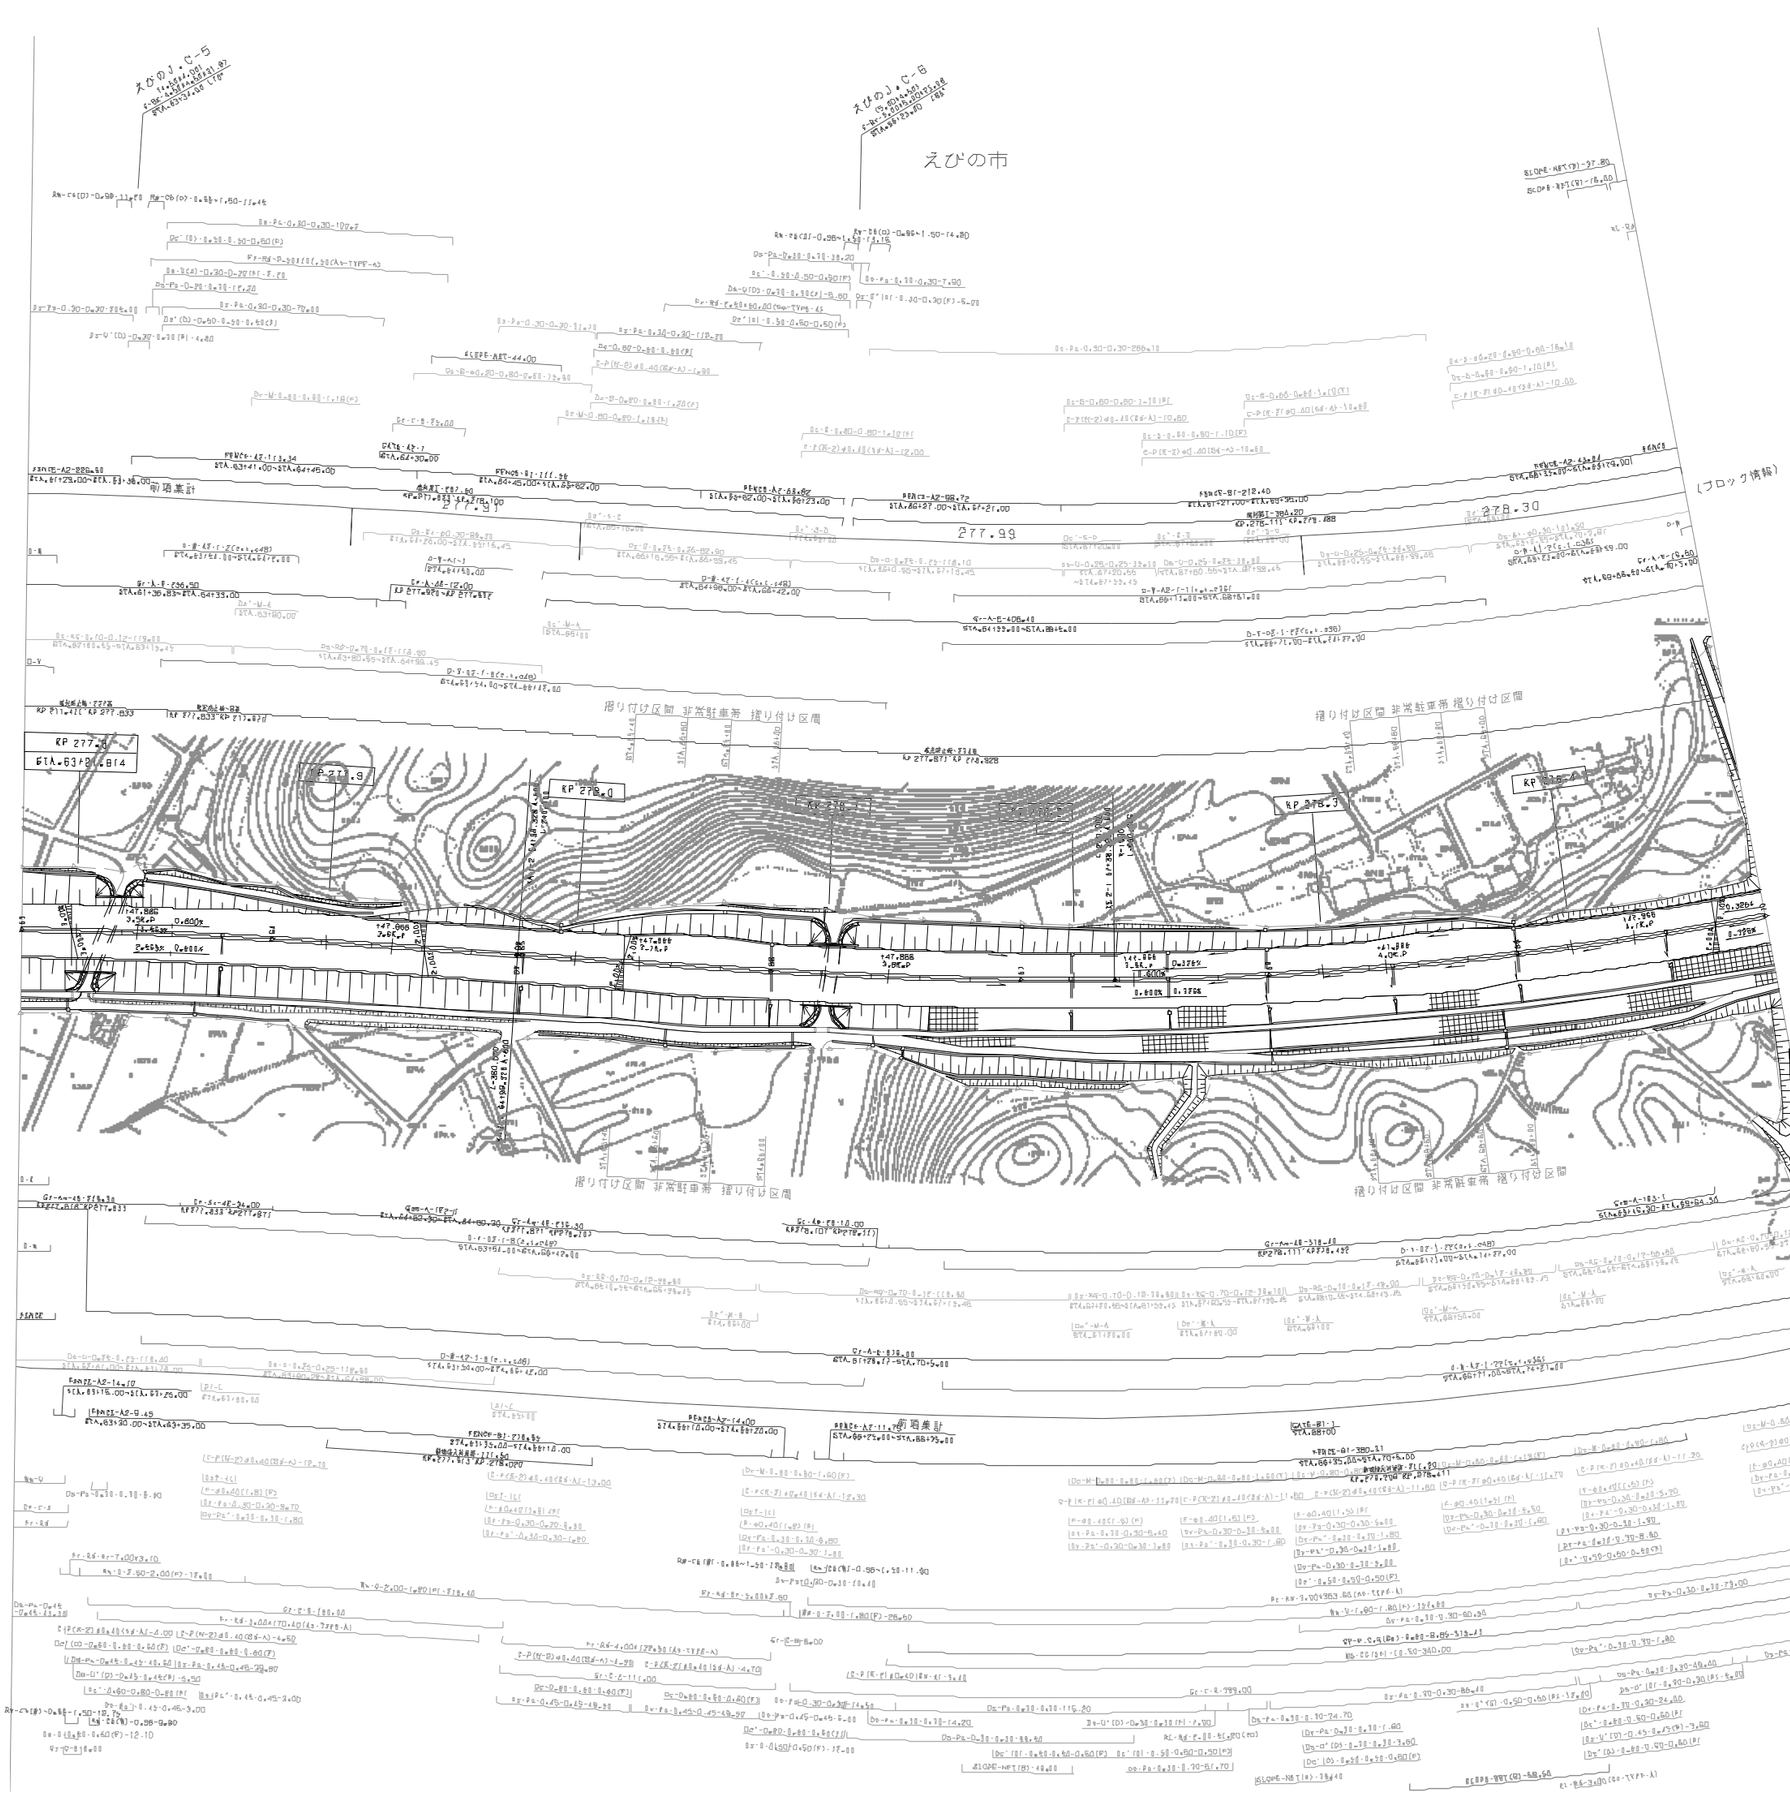

図 竣 年 月	備 考
第1回 2005年 6月	
第2回 2013年 2月	
第3回 2018年 11月	
第4回 2019年 7月	
第5回 2020年 5月	

九州縦貫自動車道鹿児島線 九州自動車道（えびのJCT～栗野）			——
工種	管理用平面図		——
名称	KP.277.778~KP278.478 STA.63+00~STA.70+00	縮尺 1/1000	4 21
西日本高速道路（株） 九州支社			

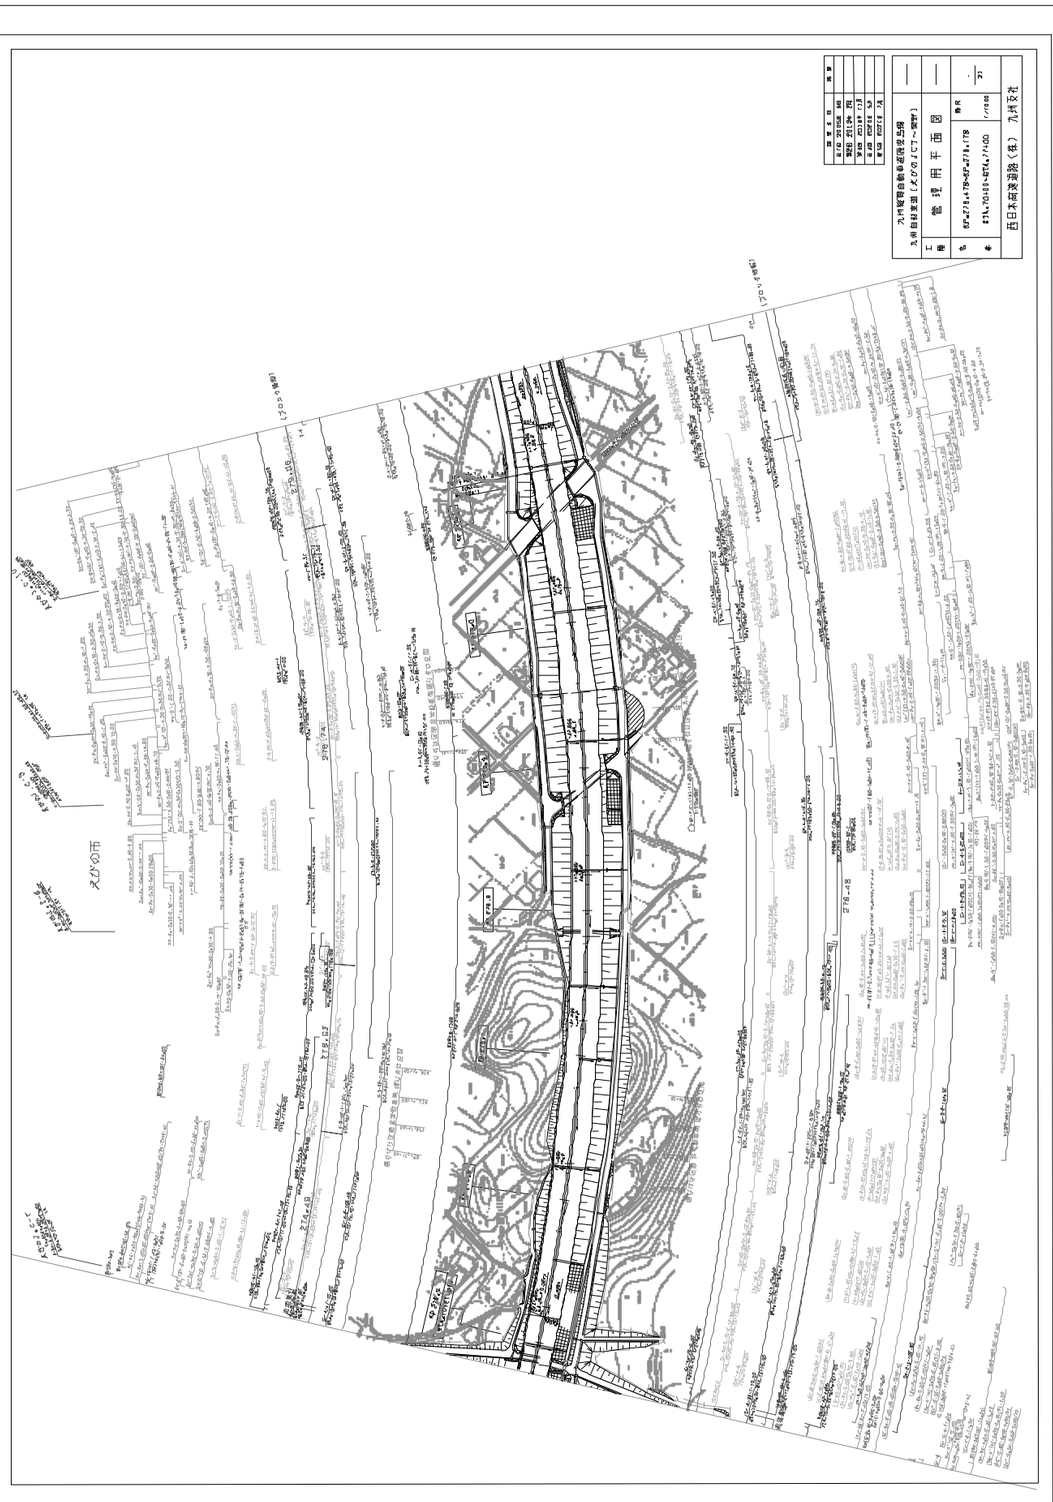
えびの市
(主)
(一)
(一)
(一

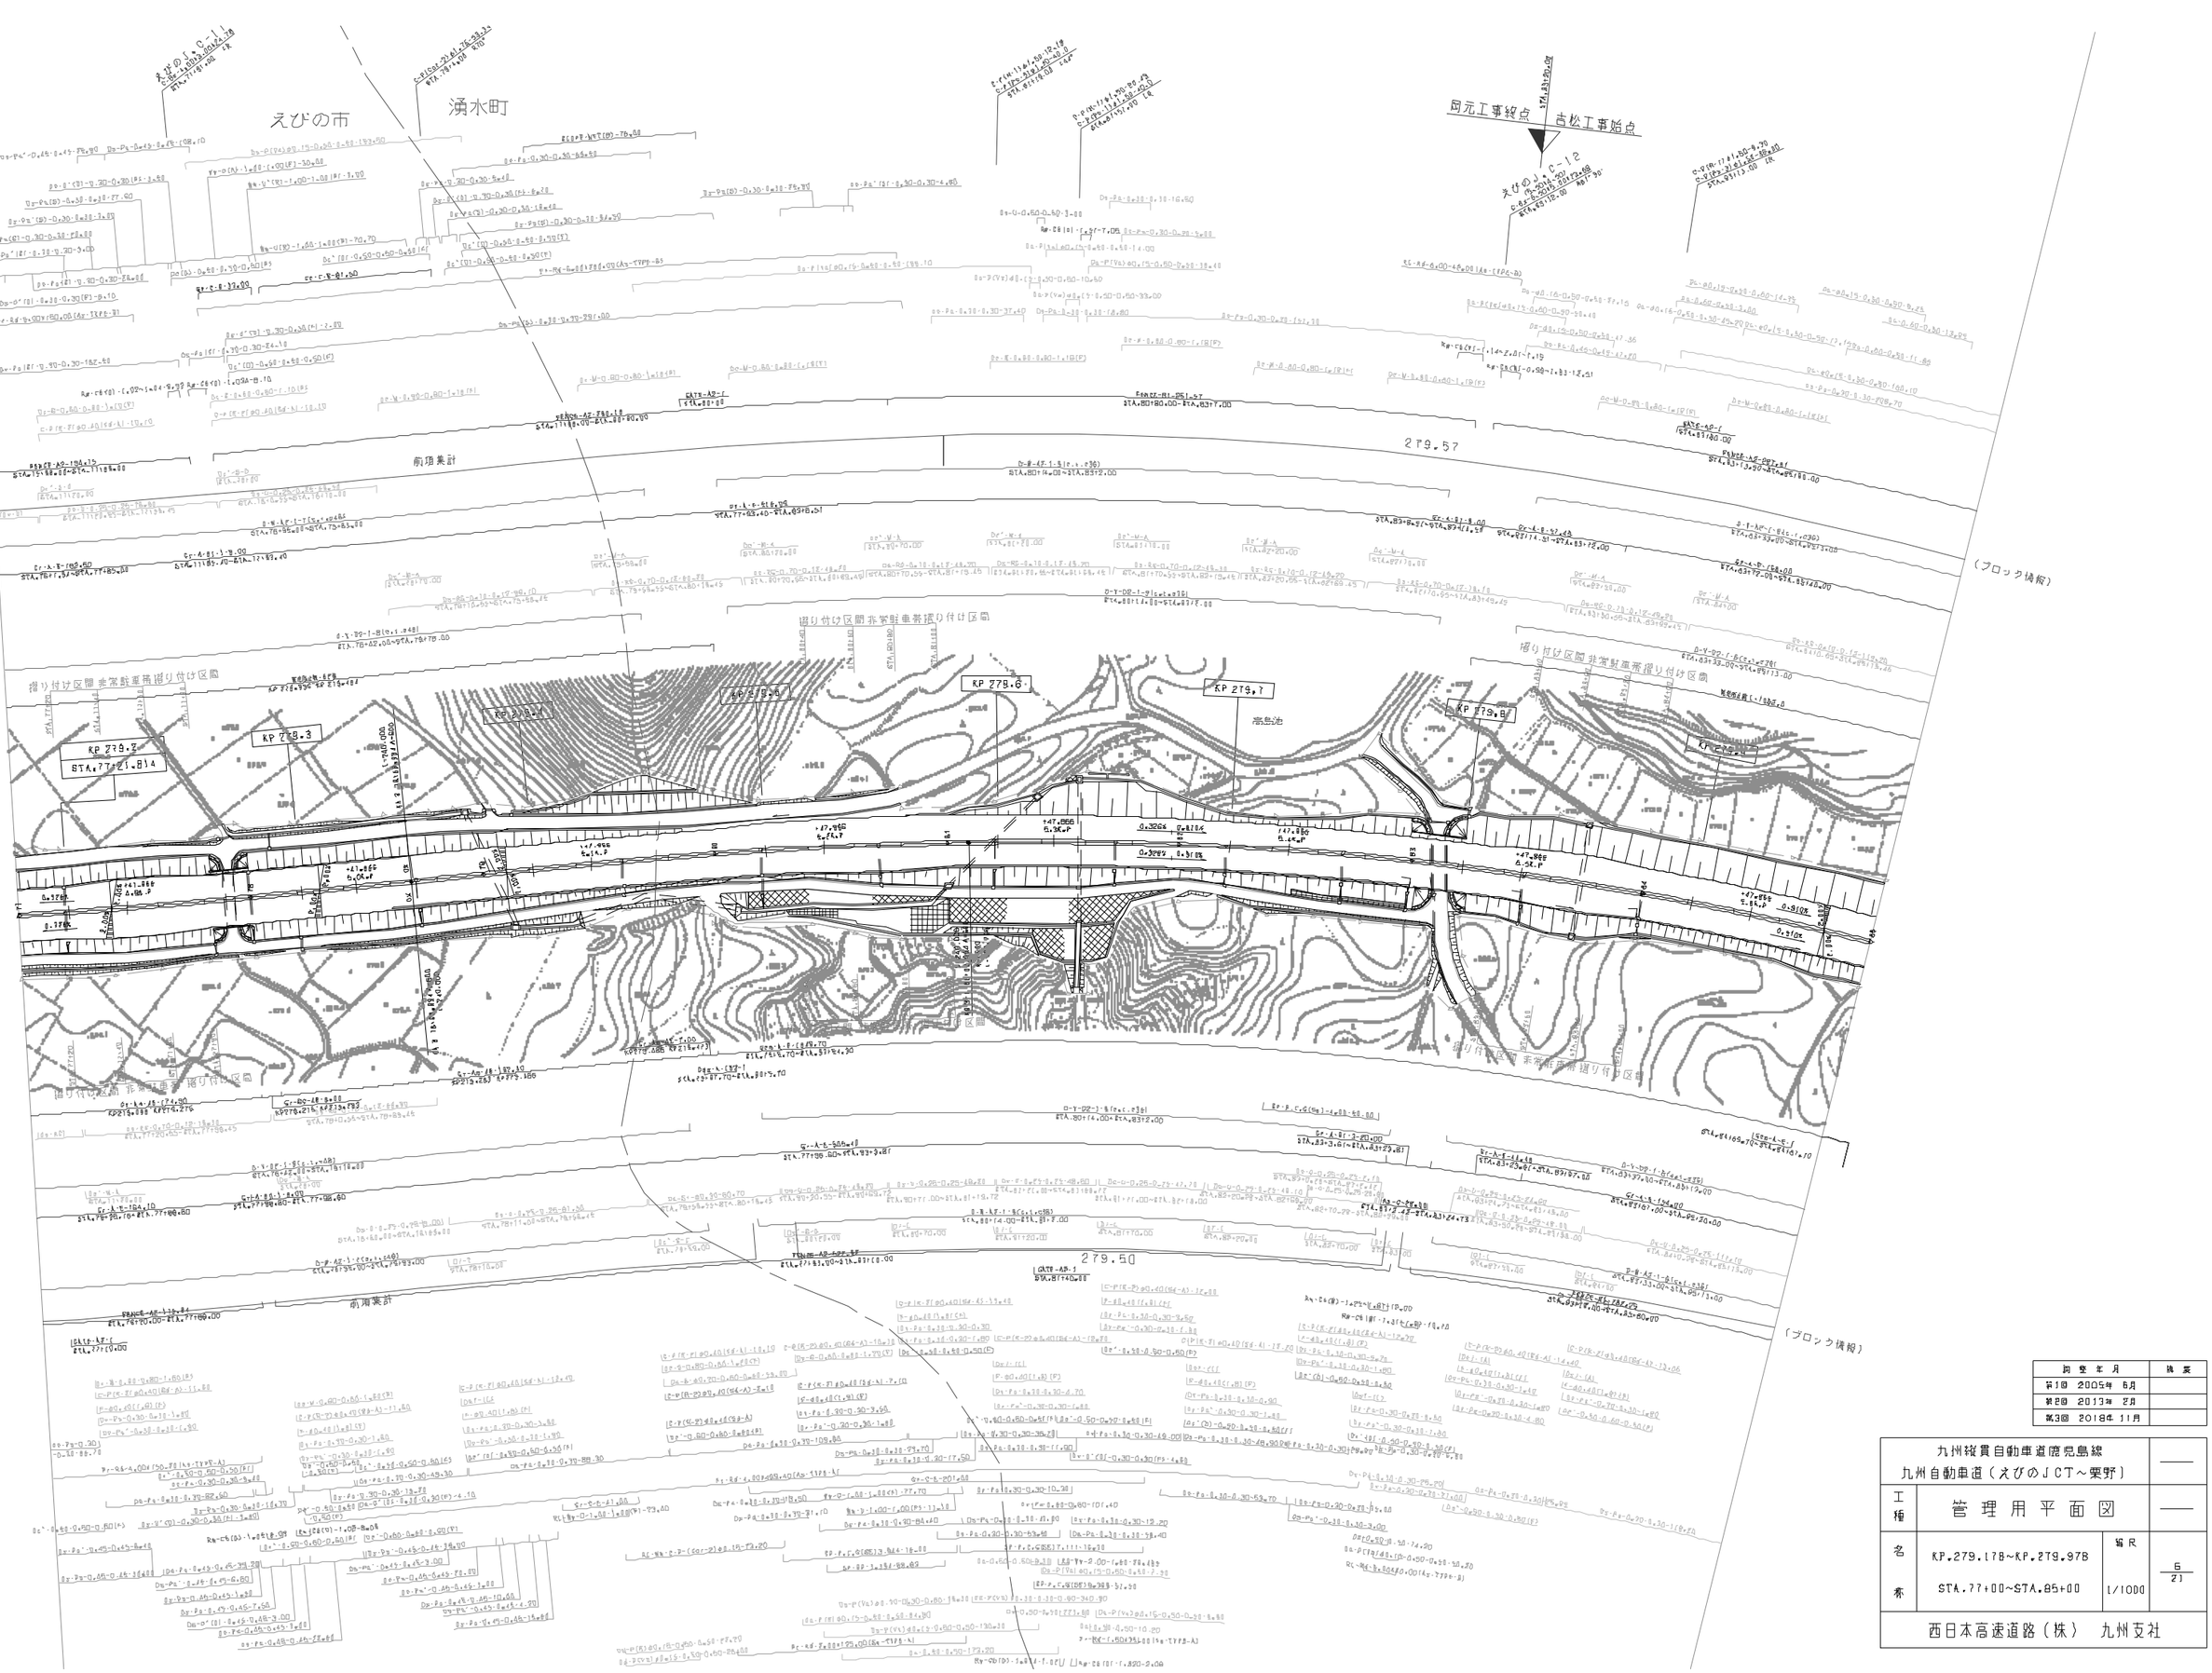

改定年月	摘要
第1回　2005年 6月	
第2回　2013年 2月	
第3回　2018年 11月	

九州横貫自動車道鹿児島線 九州自動車道（えびのJCT～栗野）			——
工種	管理用平面図		——
名称	KP.279.178～KP.279.978 STA.77+00～STA.85+00	縮尺 1/1000	6 21

西日本高速道路（株）　九州支社

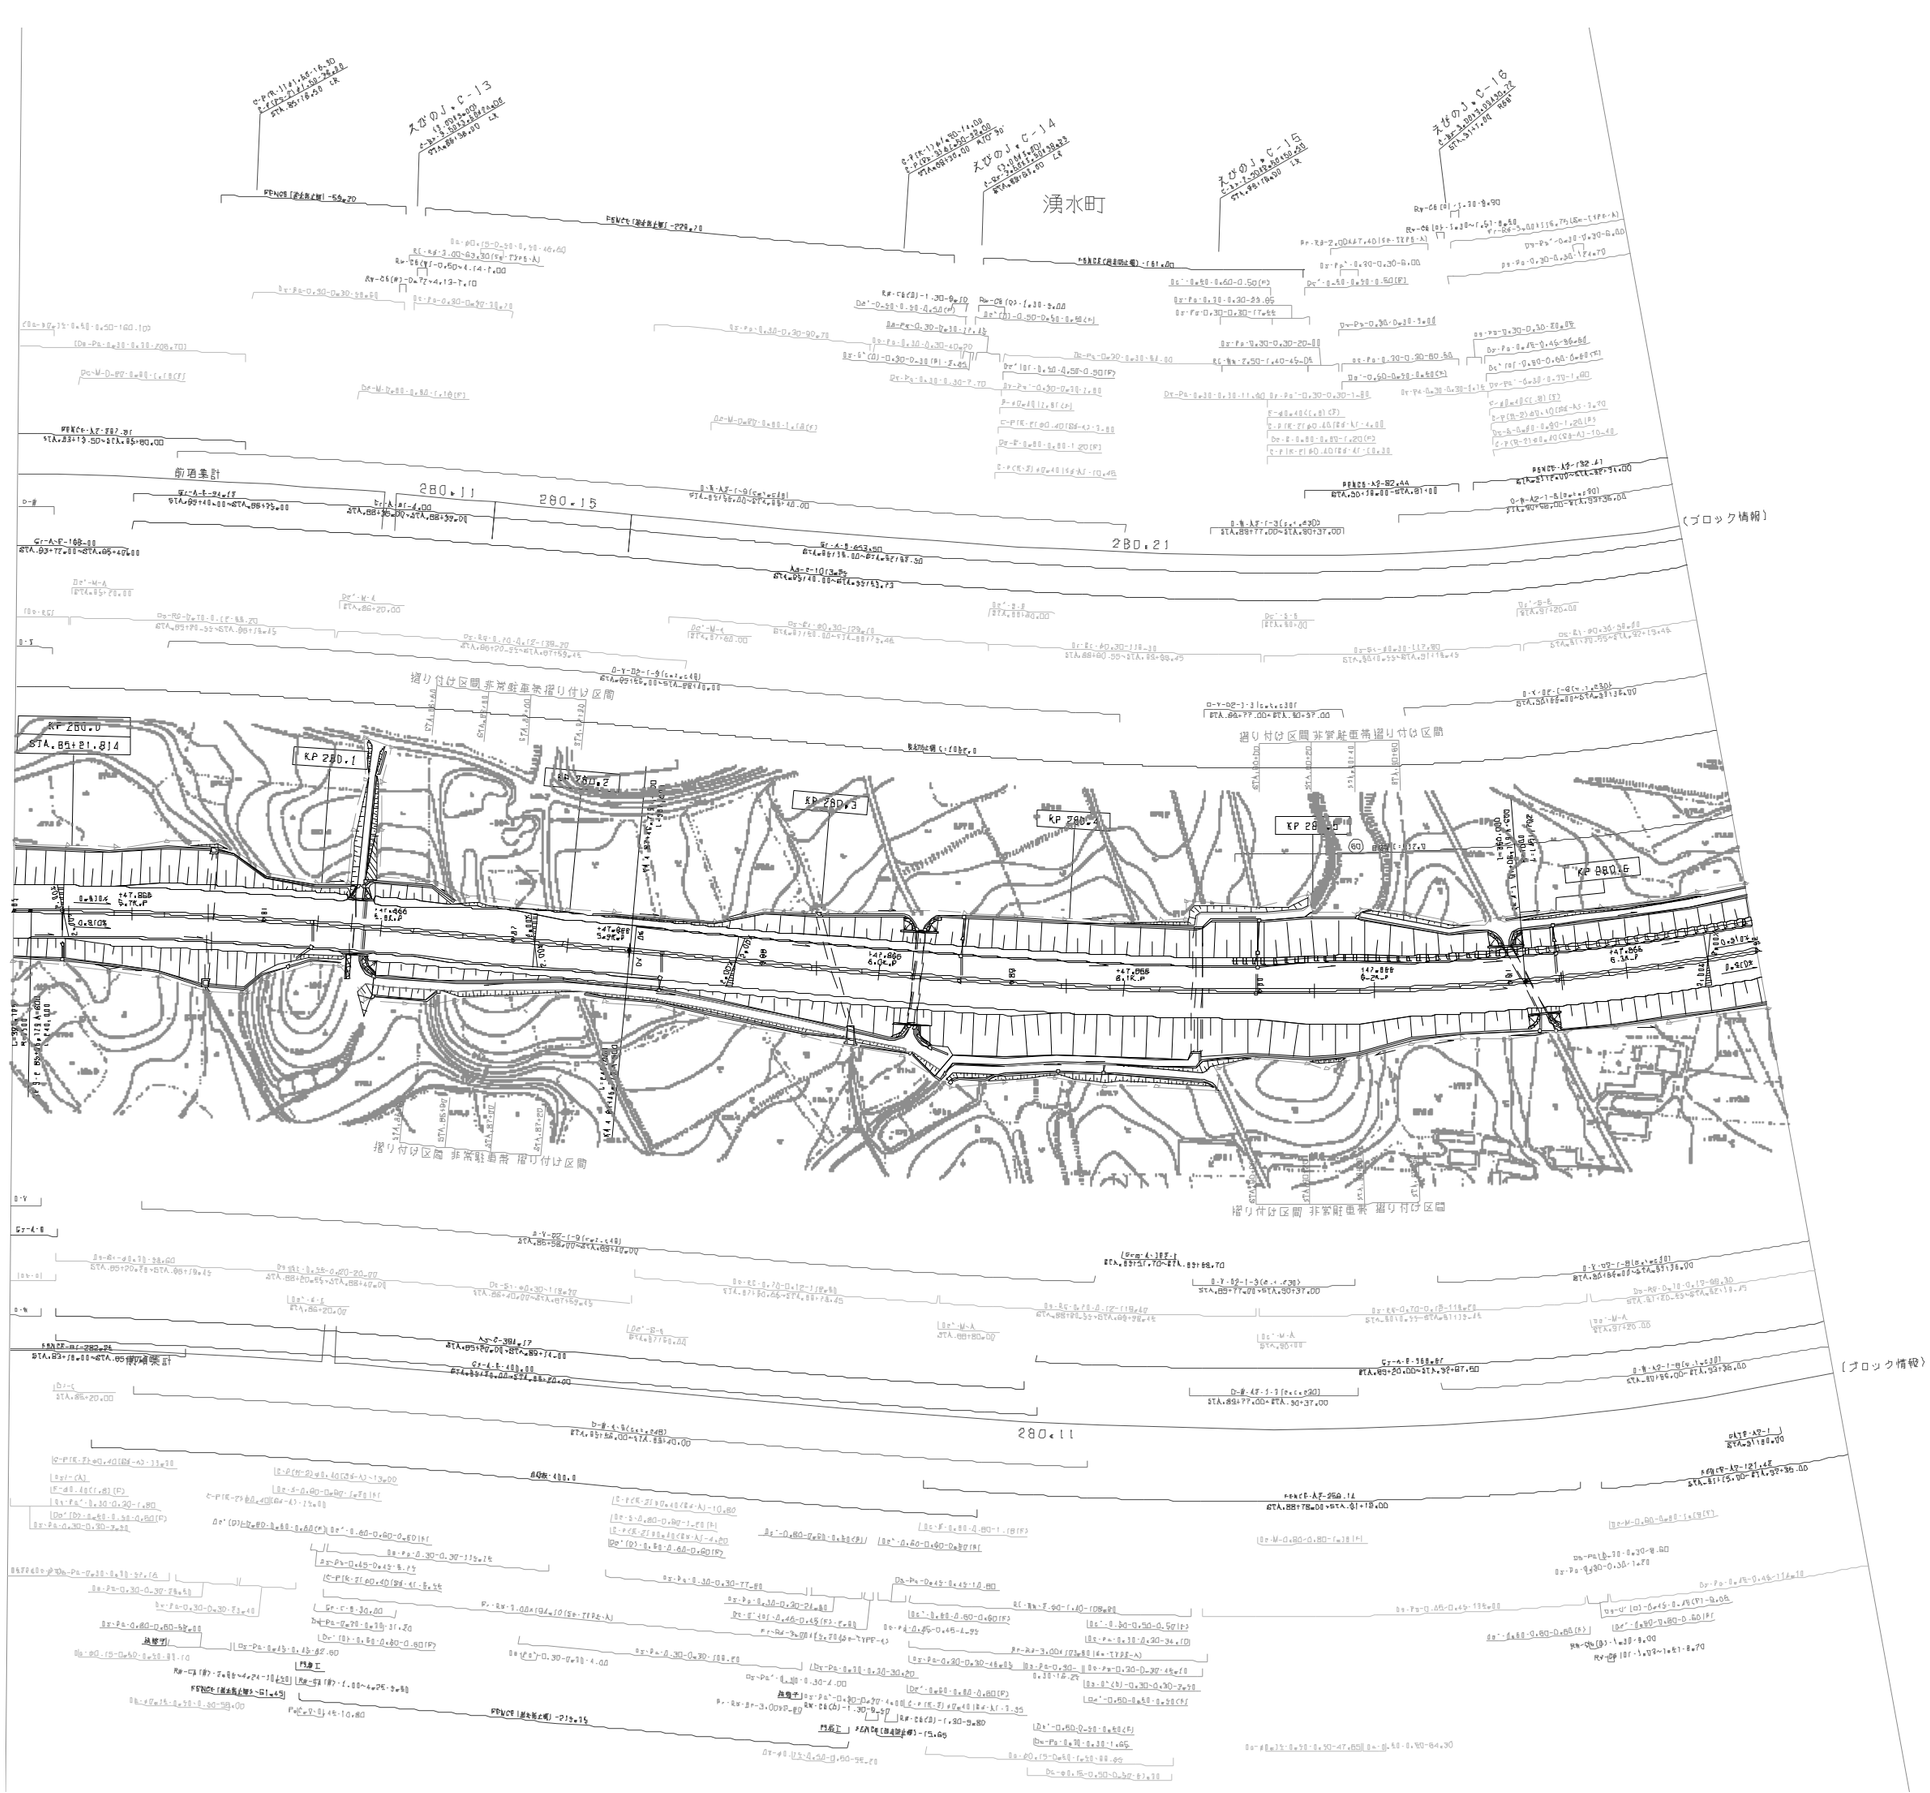

改 整 年 月	摘 要
第1回 2005年 6月	
第2回 2013年 2月	
第3回 2018年 11月	

九州縦貫自動車道鹿児島線 九州自動車道（えびのＪＣＴ～栗野）			——
工種	管理用平面図		——
名称	KP.279.978～KP.280.678 STA.85+00～STA.92+00	縮尺 1/1000	7/21
西日本高速道路（株） 九州支社			


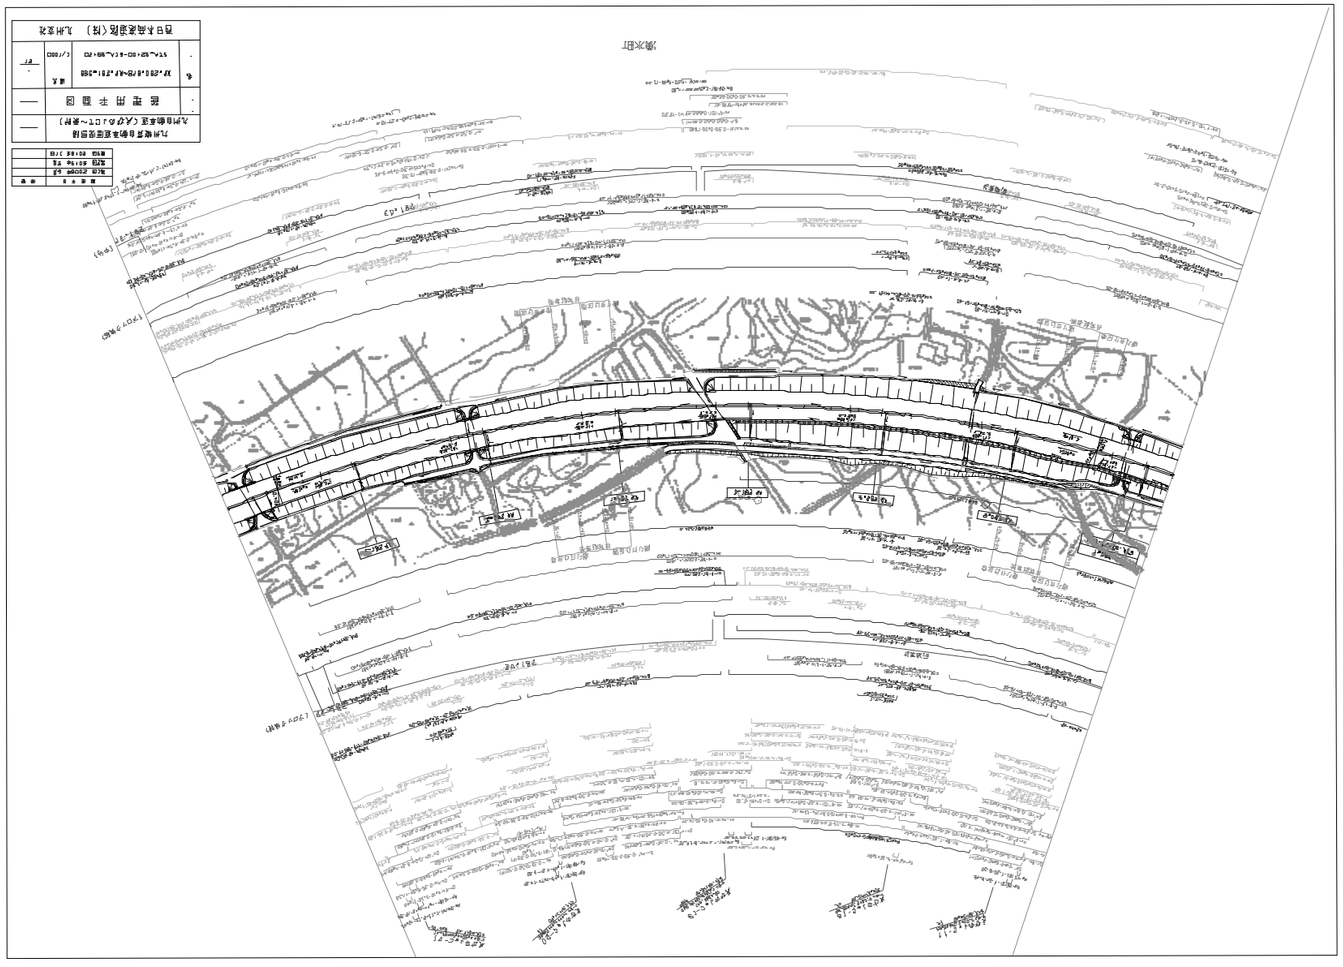

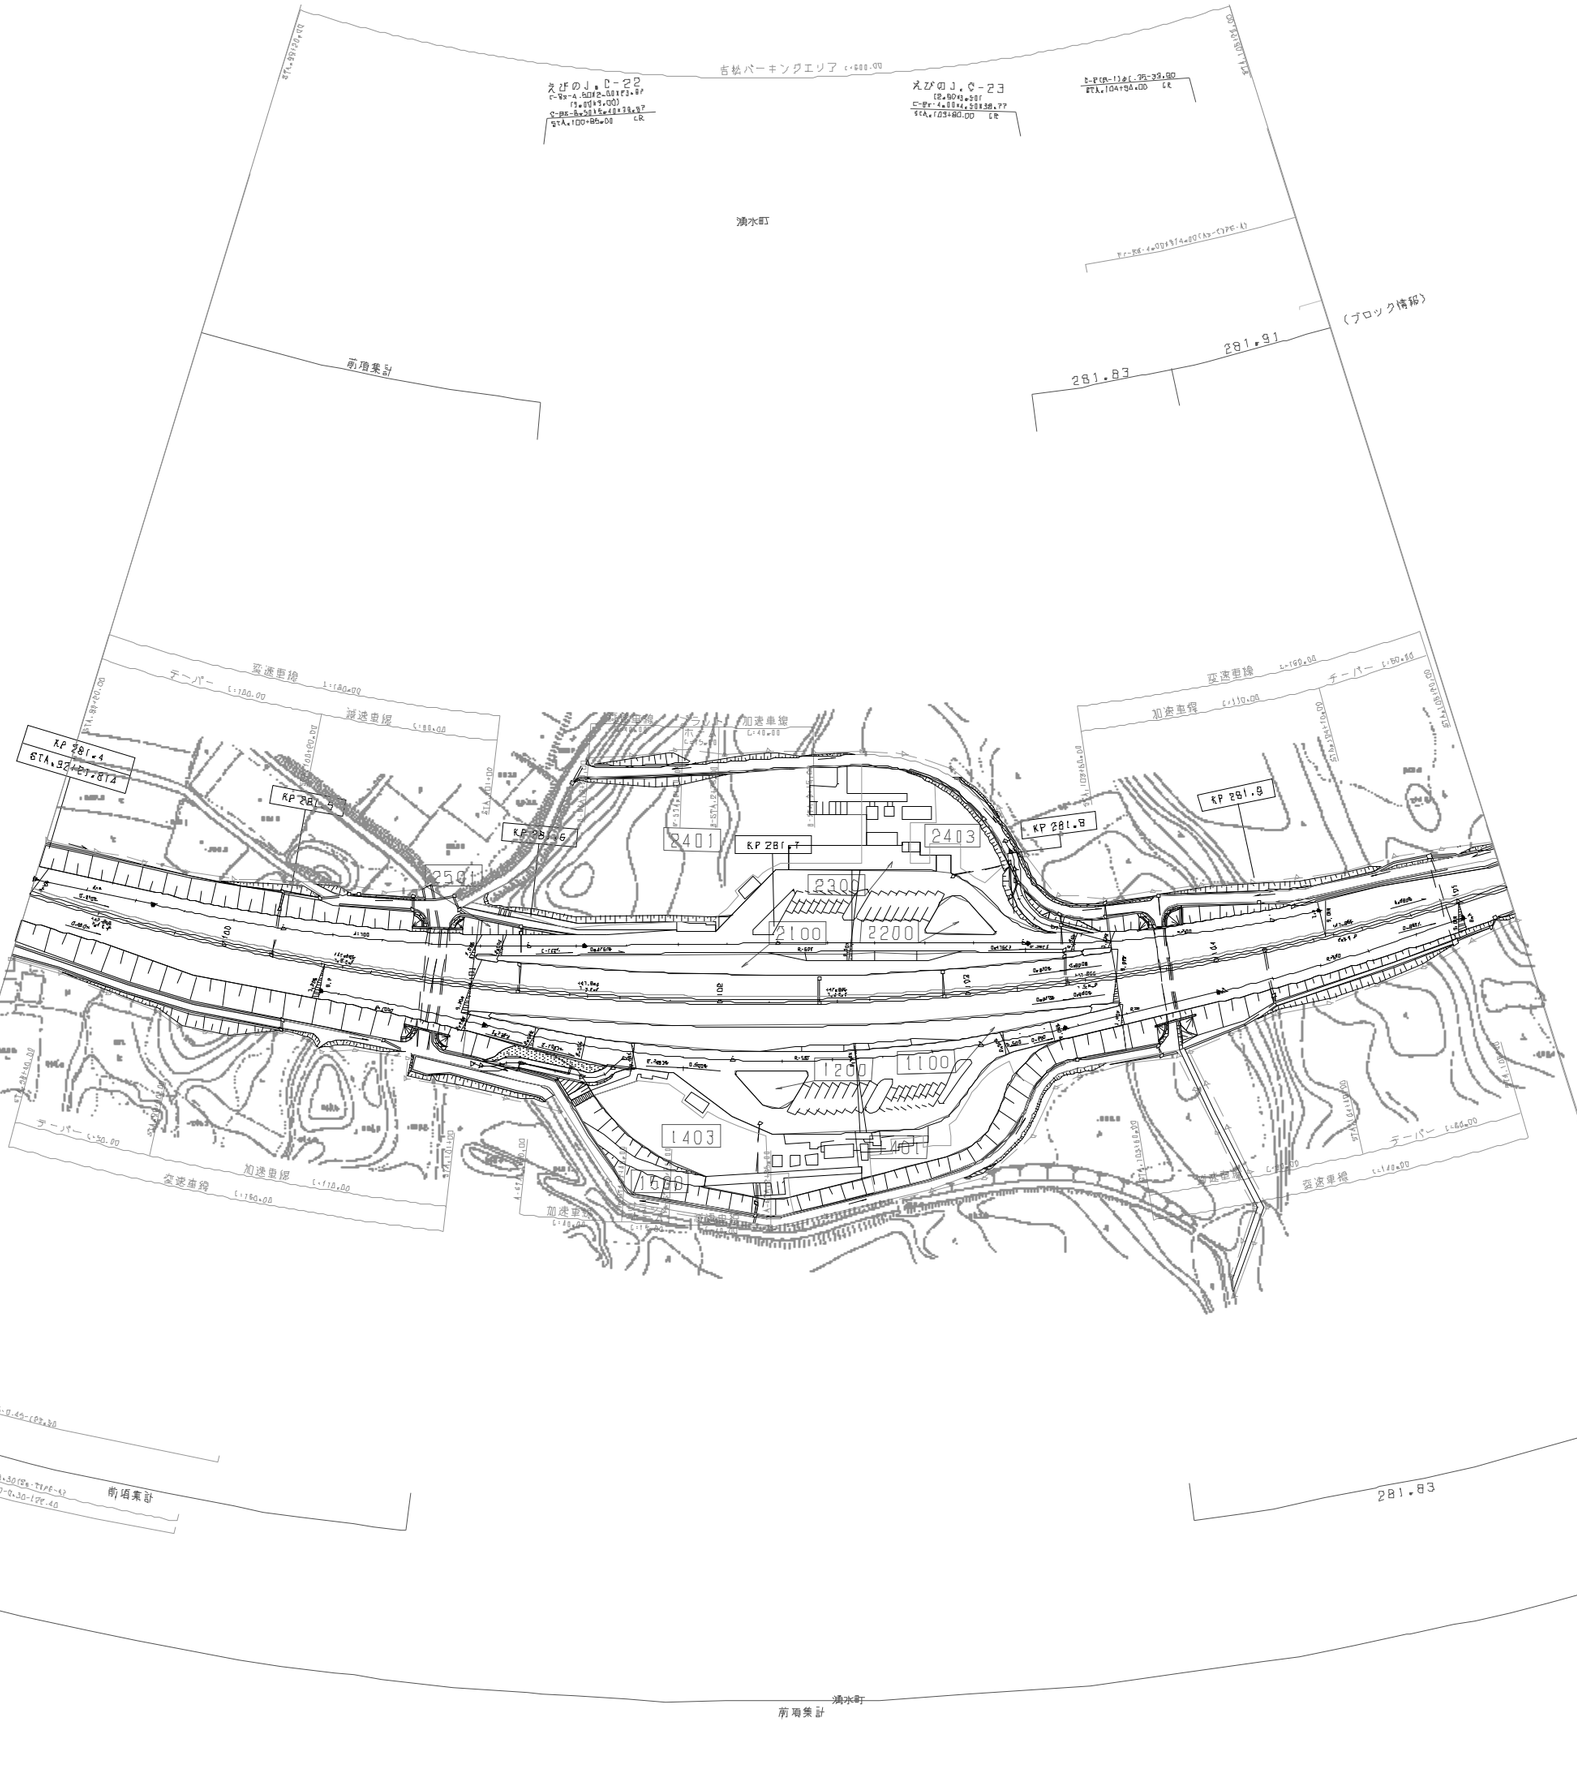

改訂年月	摘要
第1回 2005年 6月	
第2回 2011年 2月	
第3回 2020年 5月	

九州縦貫自動車道鹿児島線 九州自動車道（えびのJCT～栗野）			——
工種	管理用平面図		——
名称	KP.281.398~KP.281.998 STA.99+20~STA.105+20	縮尺 1/1000	9/21
西日本高速道路（株） 九州支社			

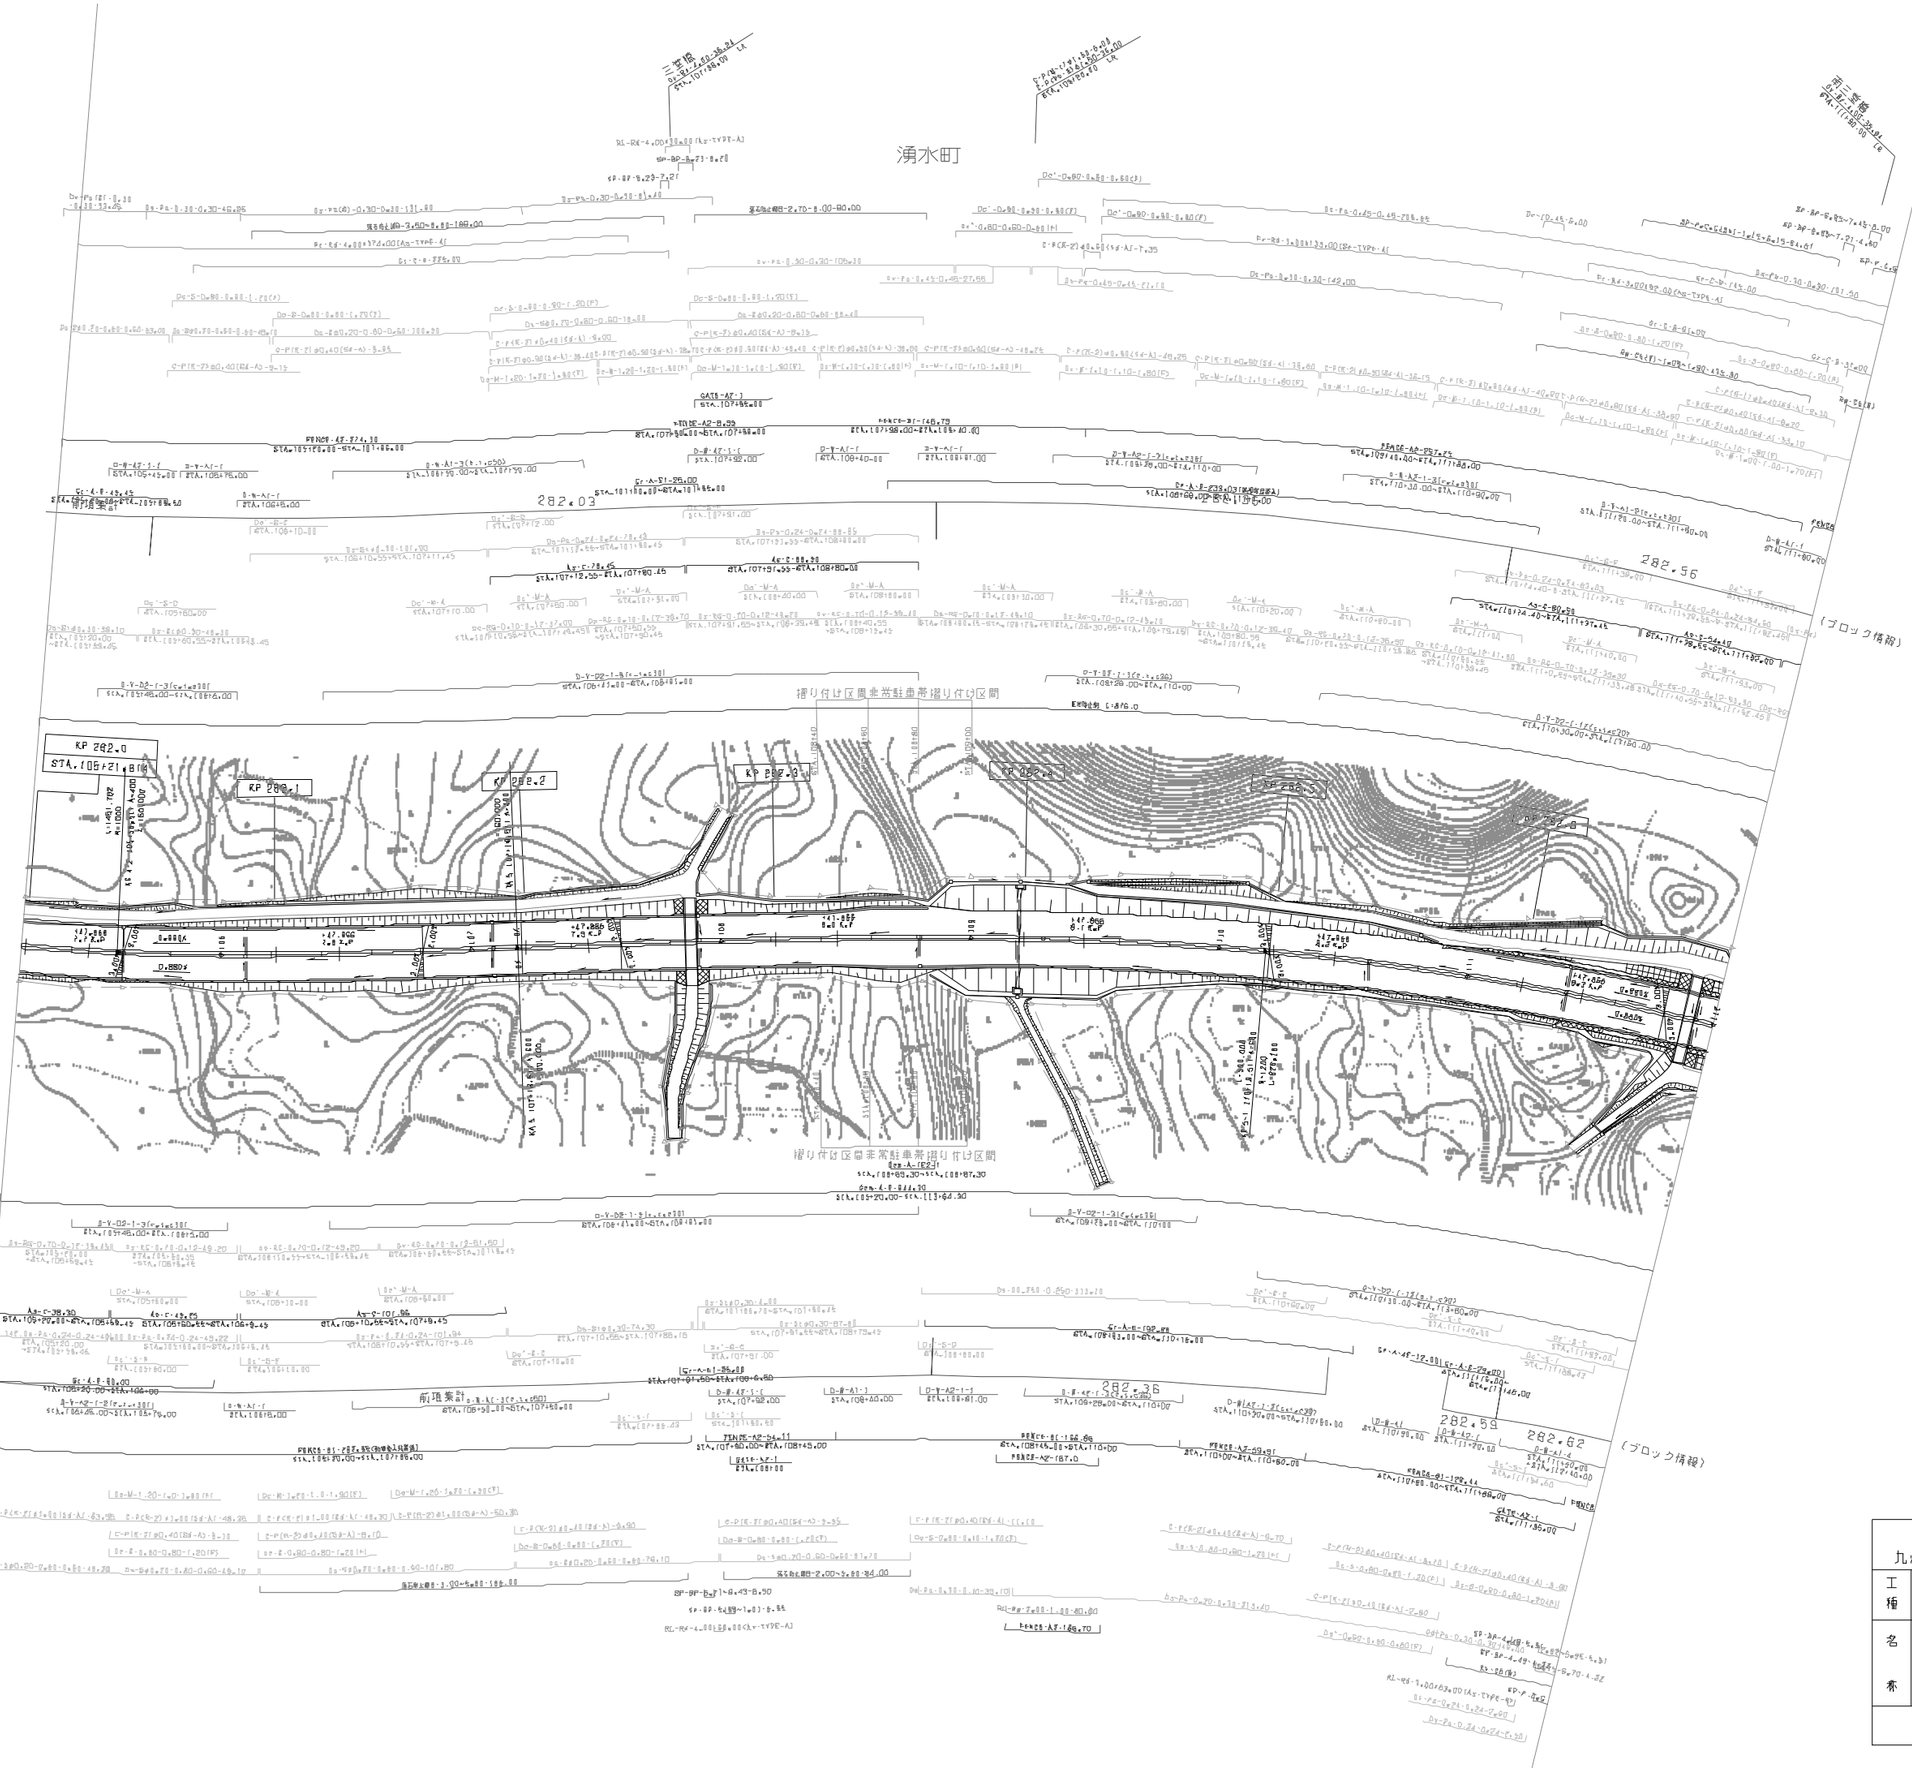

図竣年月	摘要
第1回 2005年 6月	
第2回 2019年 7月	
第3回 2019年 7月	
第4回 2020年 5月	
第5回 2023年 6月	

九州縦貫自動車道鹿児島線 九州自動車道（えびのＪＣＴ～栗野）		——
工種	管理用平面図	——
名称	KP.281.998～KP.282.678 STA.105+20～STA.112+00	縮尺 1/1000	(0 2)
西日本高速道路（株） 九州支社		

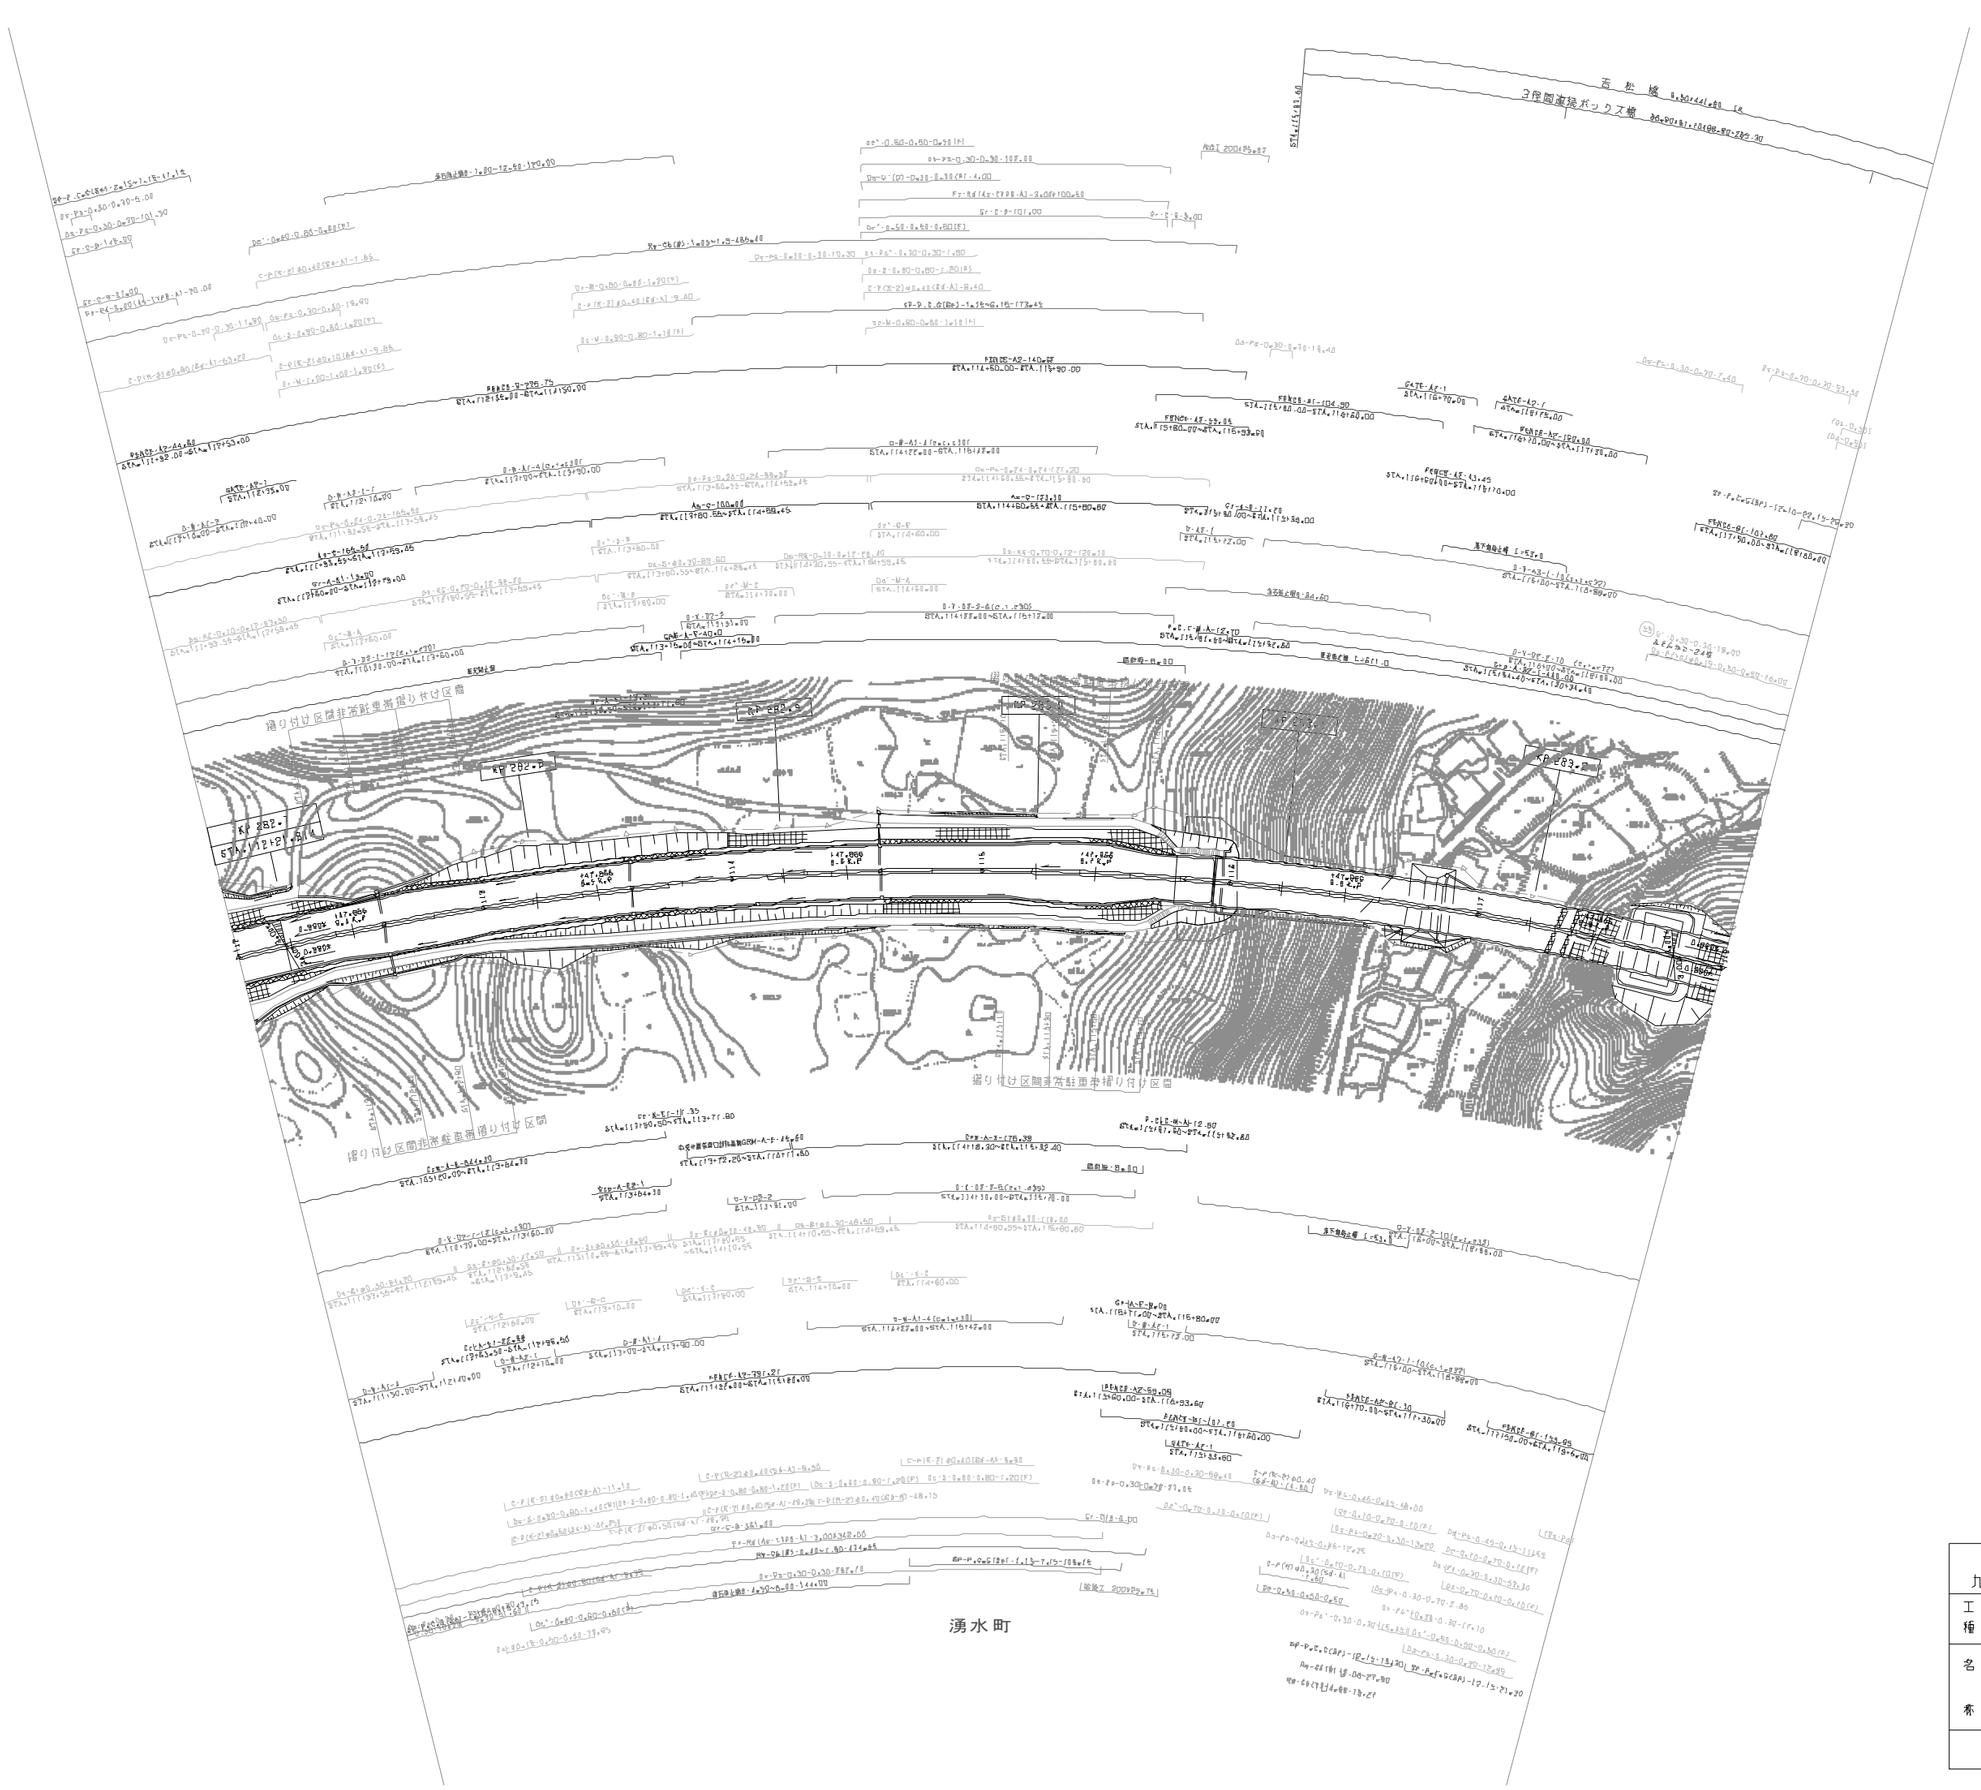

開 整 年 月		摘 要
第1回	2005年 6月	
第2回	2013年 2月	

九州縦貫自動車道鹿児島線 九州自動車道（えびのＪＣＴ～栗野）			——
工種	管 理 用 平 面 図		——
名称	KP.282.678~KP283.278 STA.112+00~STA.118+00	縮尺 1/1000	(1) 21
西日本高速道路（株）　九州支社			

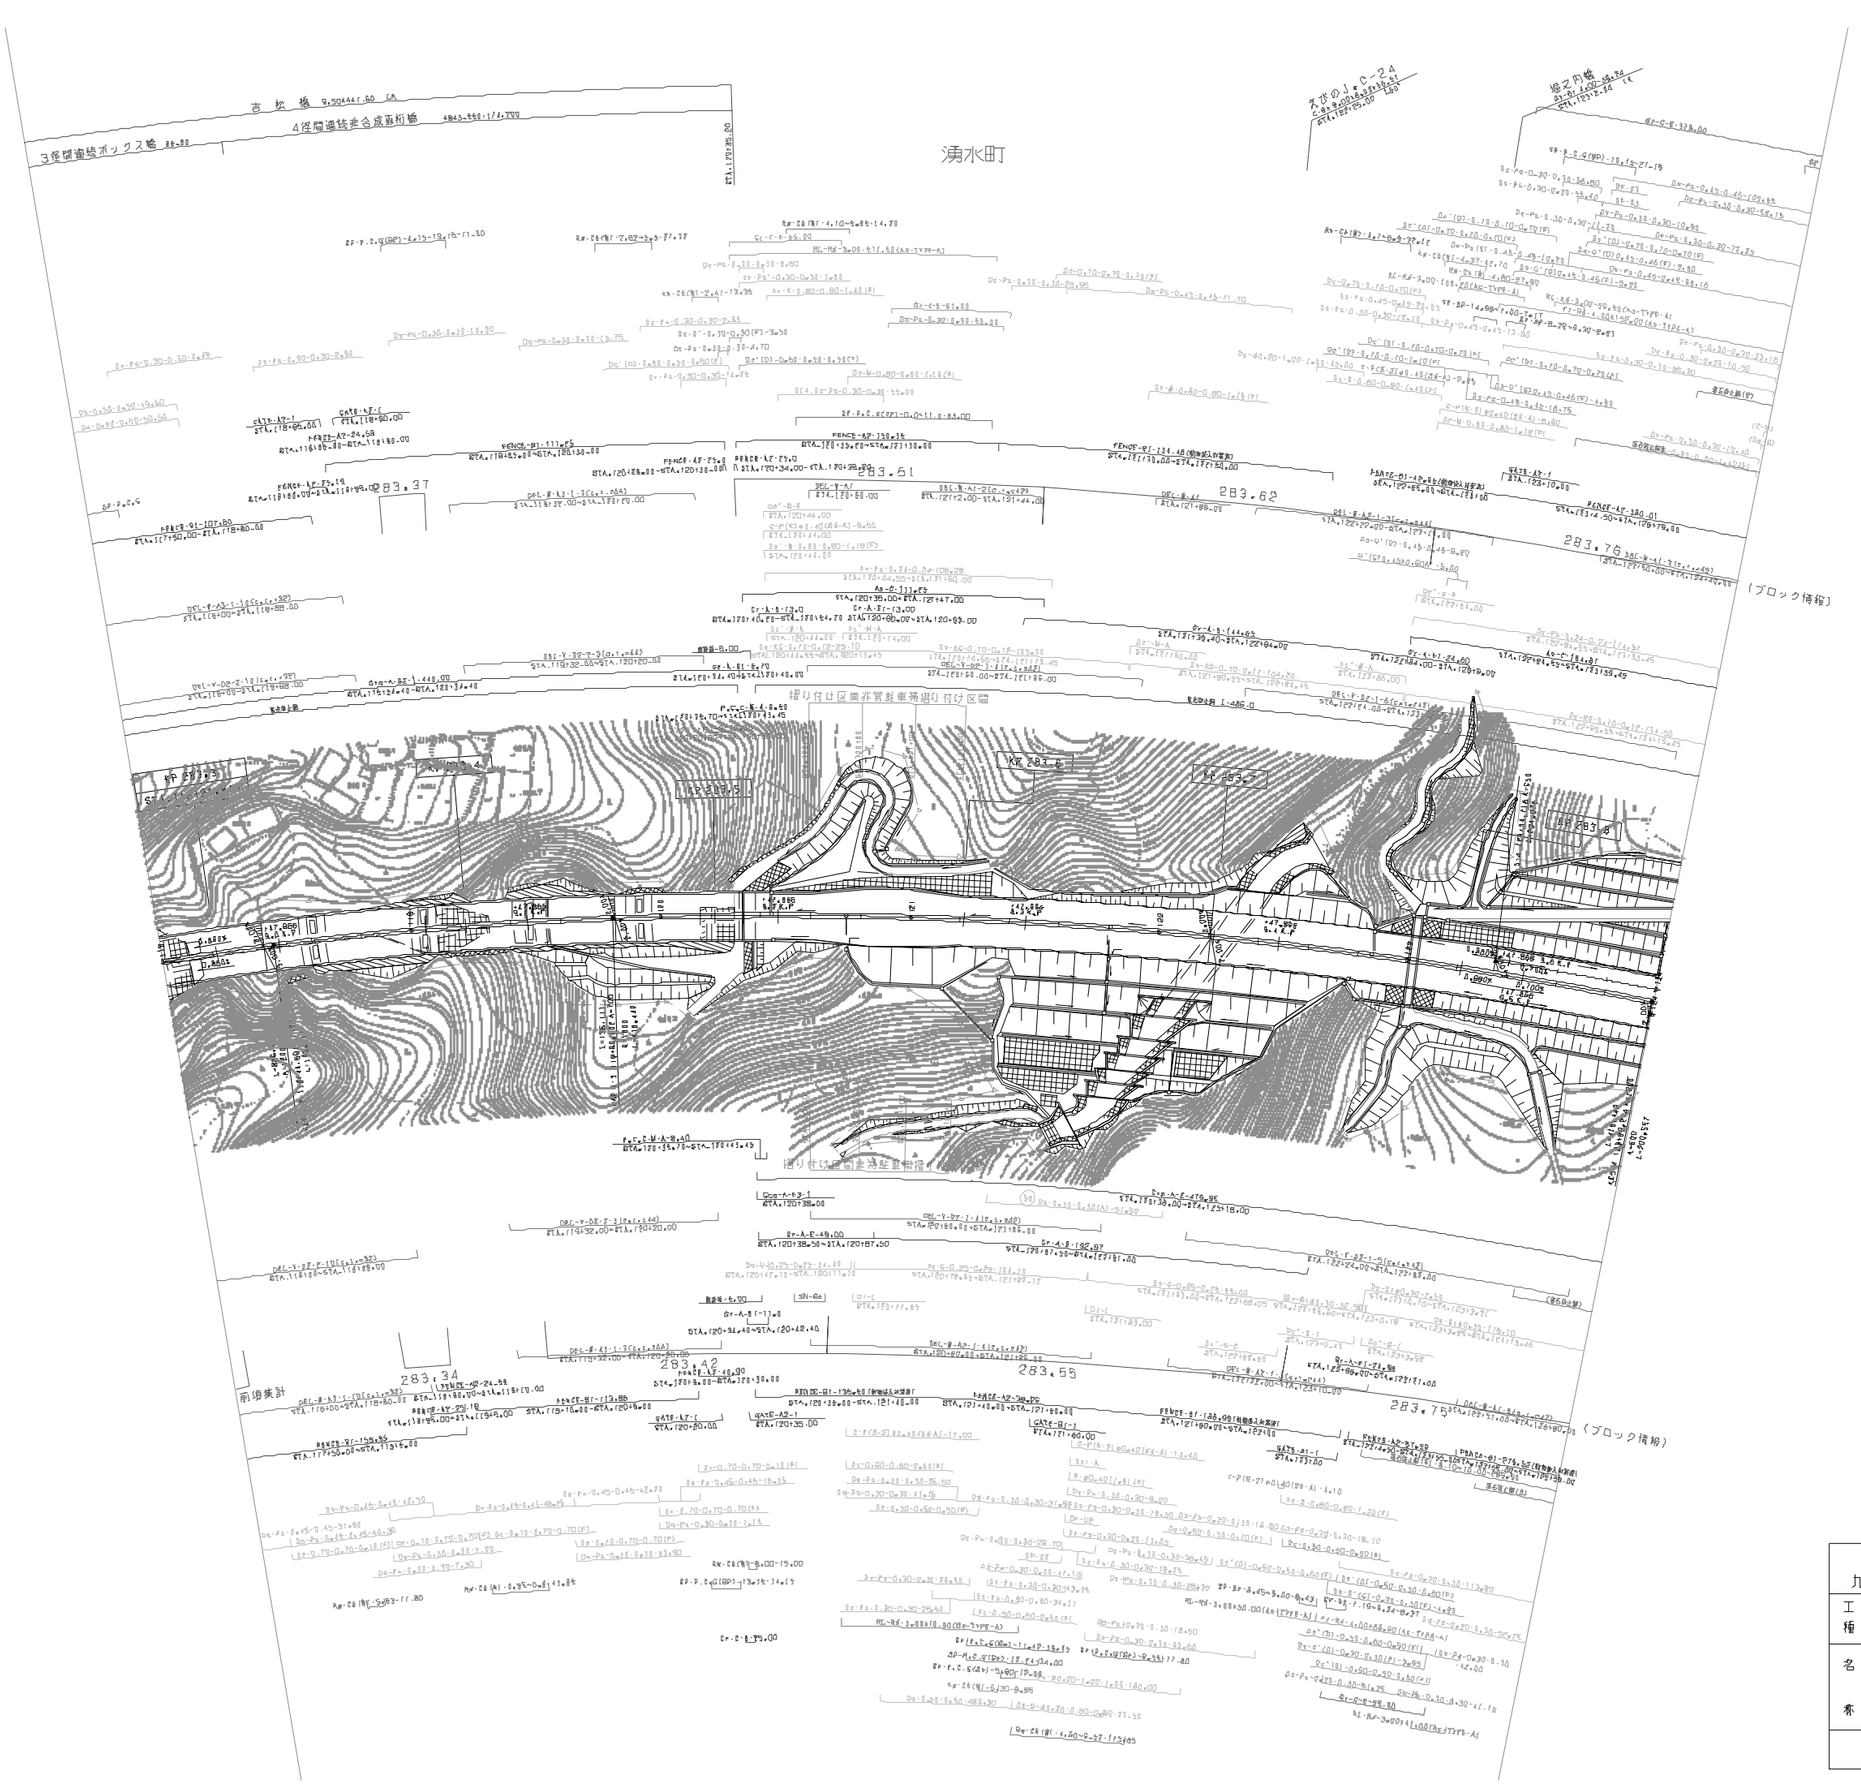
湧水町
吉松橋
4径間連続非合成鈑桁橋
3径間連続ボックス橋
えびのJCT-2A
姫之川橋
283.51
283.62
283.76
283.37
283.34
283.42
283.55
283.75
KP 283.6
KP 283.7
KP 283.8

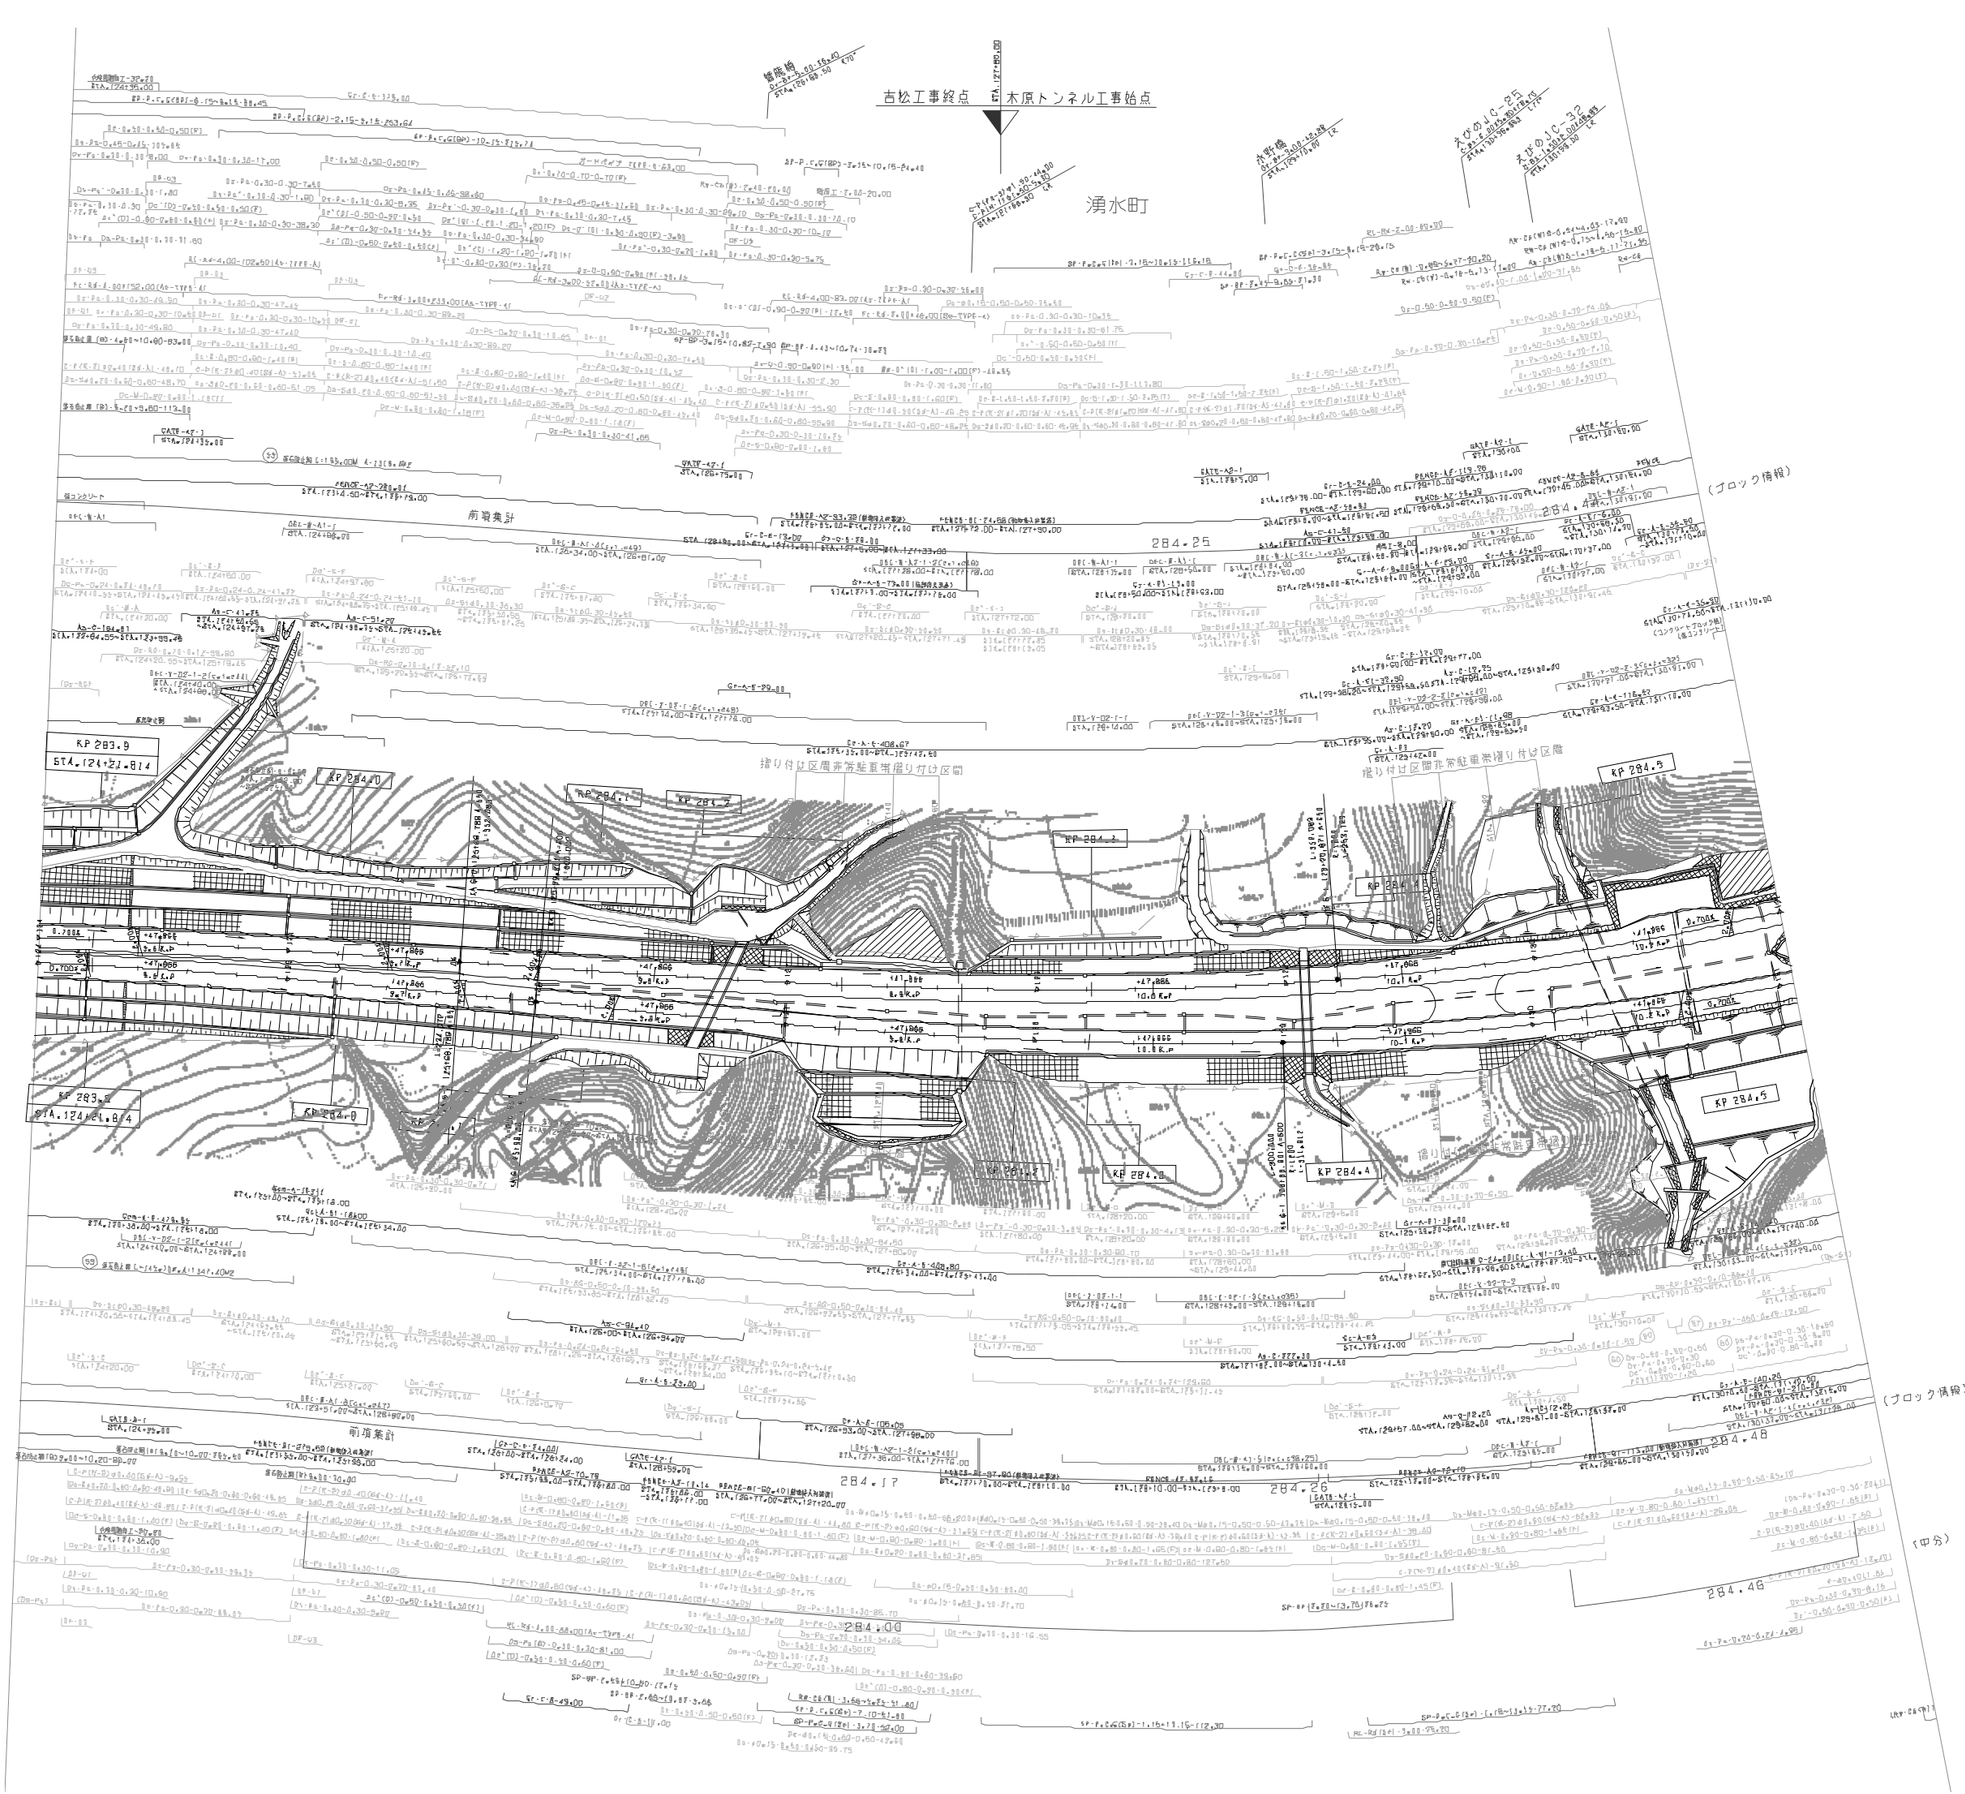

周 竝 年 月	縮 尺
第1回　2005年 6月	
第2回　2011年 2月	
第3回　2013年 2月	
第4回　2020年 5月	
第5回　2023年 6月	

九州縦貫自動車道鹿児島線 九州自動車道（えびのJCT～栗野）			——
工種	管理用平面図		——
名称	KP.283.878～KP.284.578 STA.124+00～STA.131+00	縮尺 1/1000	(3/2)
西日本高速道路（株）　九州支社			

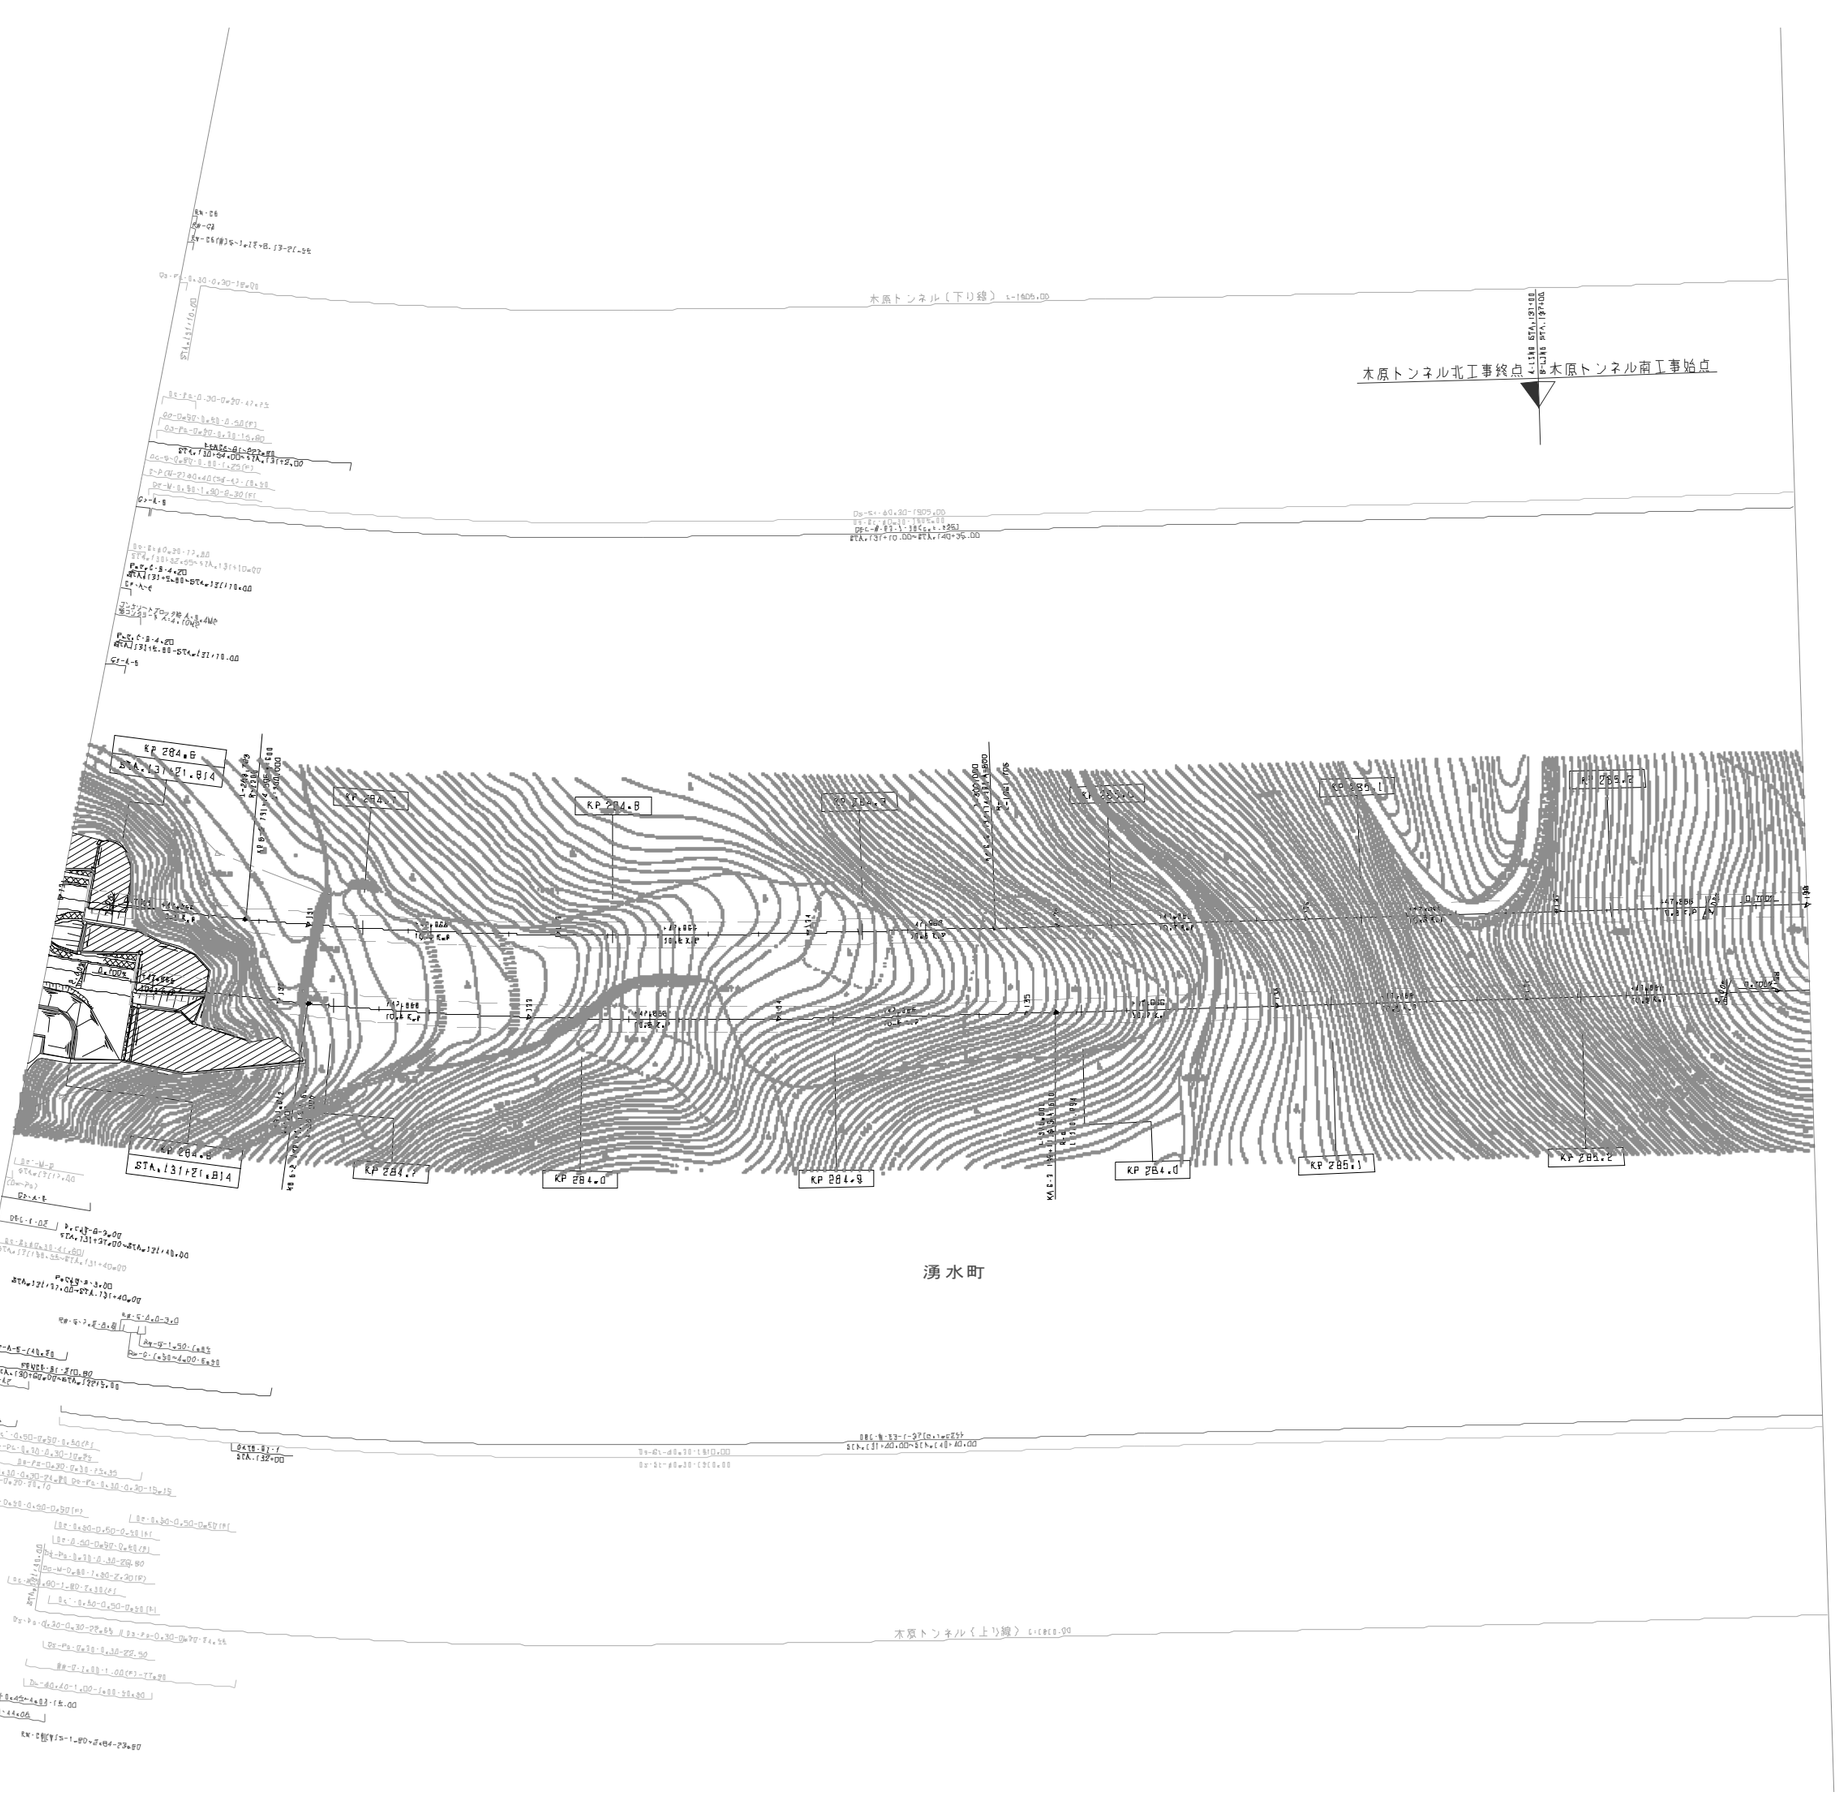

図面年月	摘要
第1回 2005年 6月	
第2回 2013年 2月	

九州縦貫自動車道鹿児島線 九州自動車道（えびのJCT～栗野）			——
工種	管理用平面図		——
名称	KP.284.578～KP.285.278 STA.131+00～STA.138+00	縮尺 1/1000	4 21
西日本高速道路（株） 九州支社			

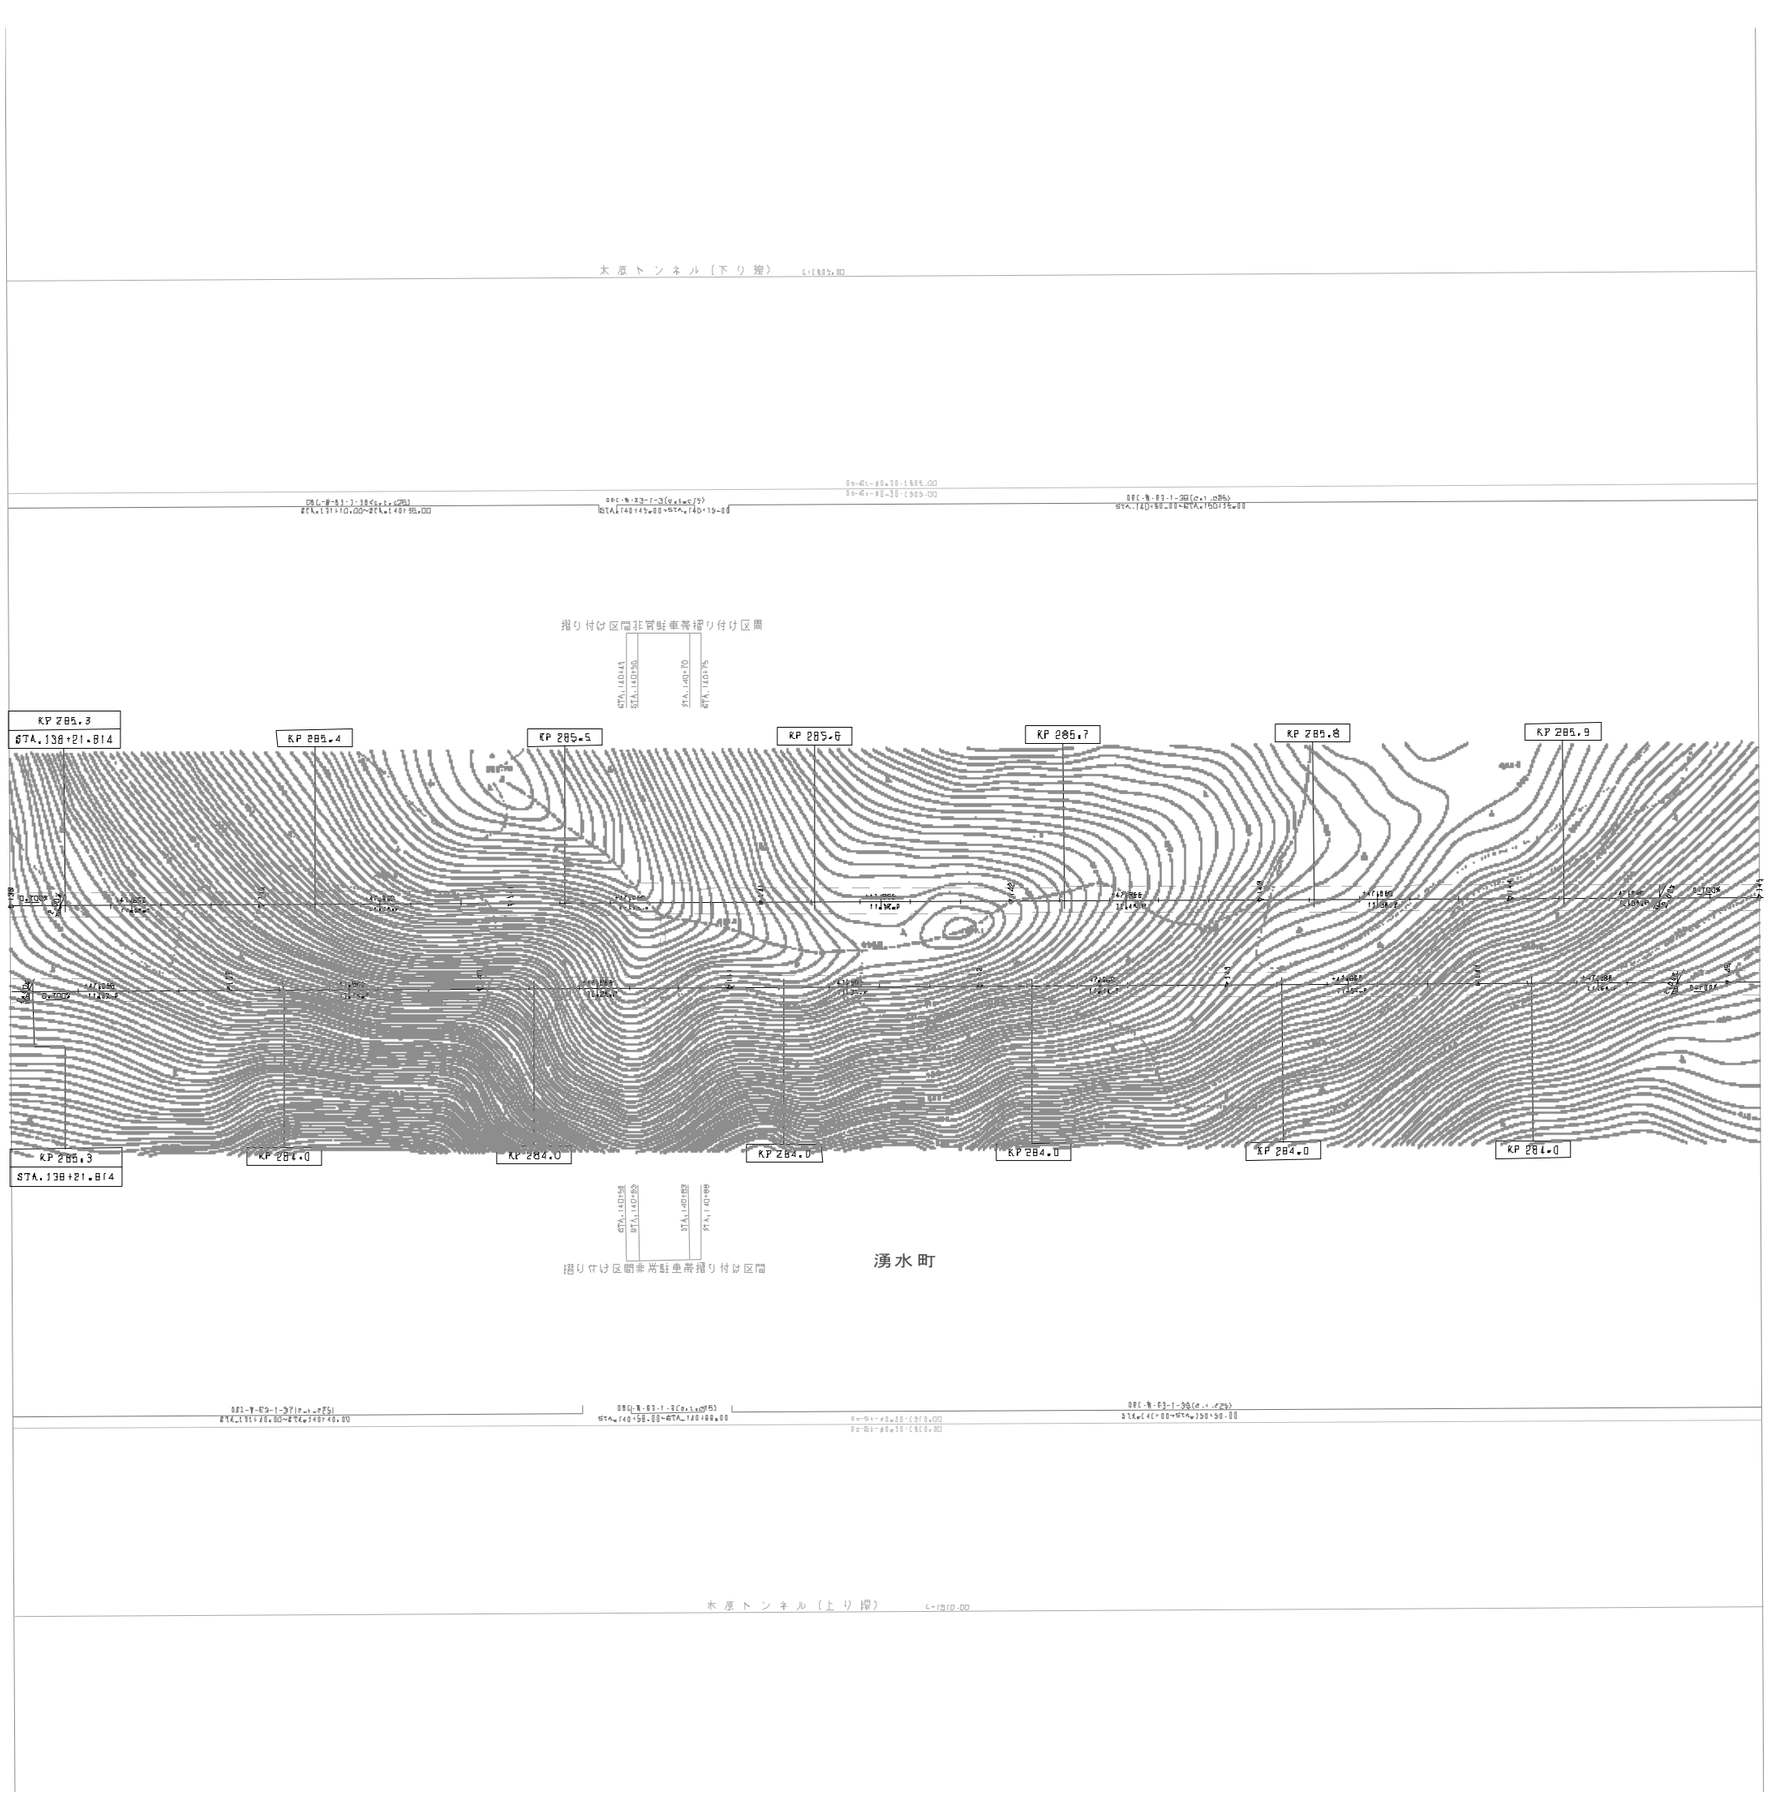

図面年月	摘要
第1回 2005年 6月	
第2回 2013年 2月	

九州縦貫自動車道鹿児島線 九州自動車道（えびのＪＣＴ～栗野）			——
工種	管理用平面図		——
名称	KP.285.278~KP285.978 STA.138+00~STA.145+00	縮尺 1/1000	5 21
西日本高速道路（株）　九州支社			

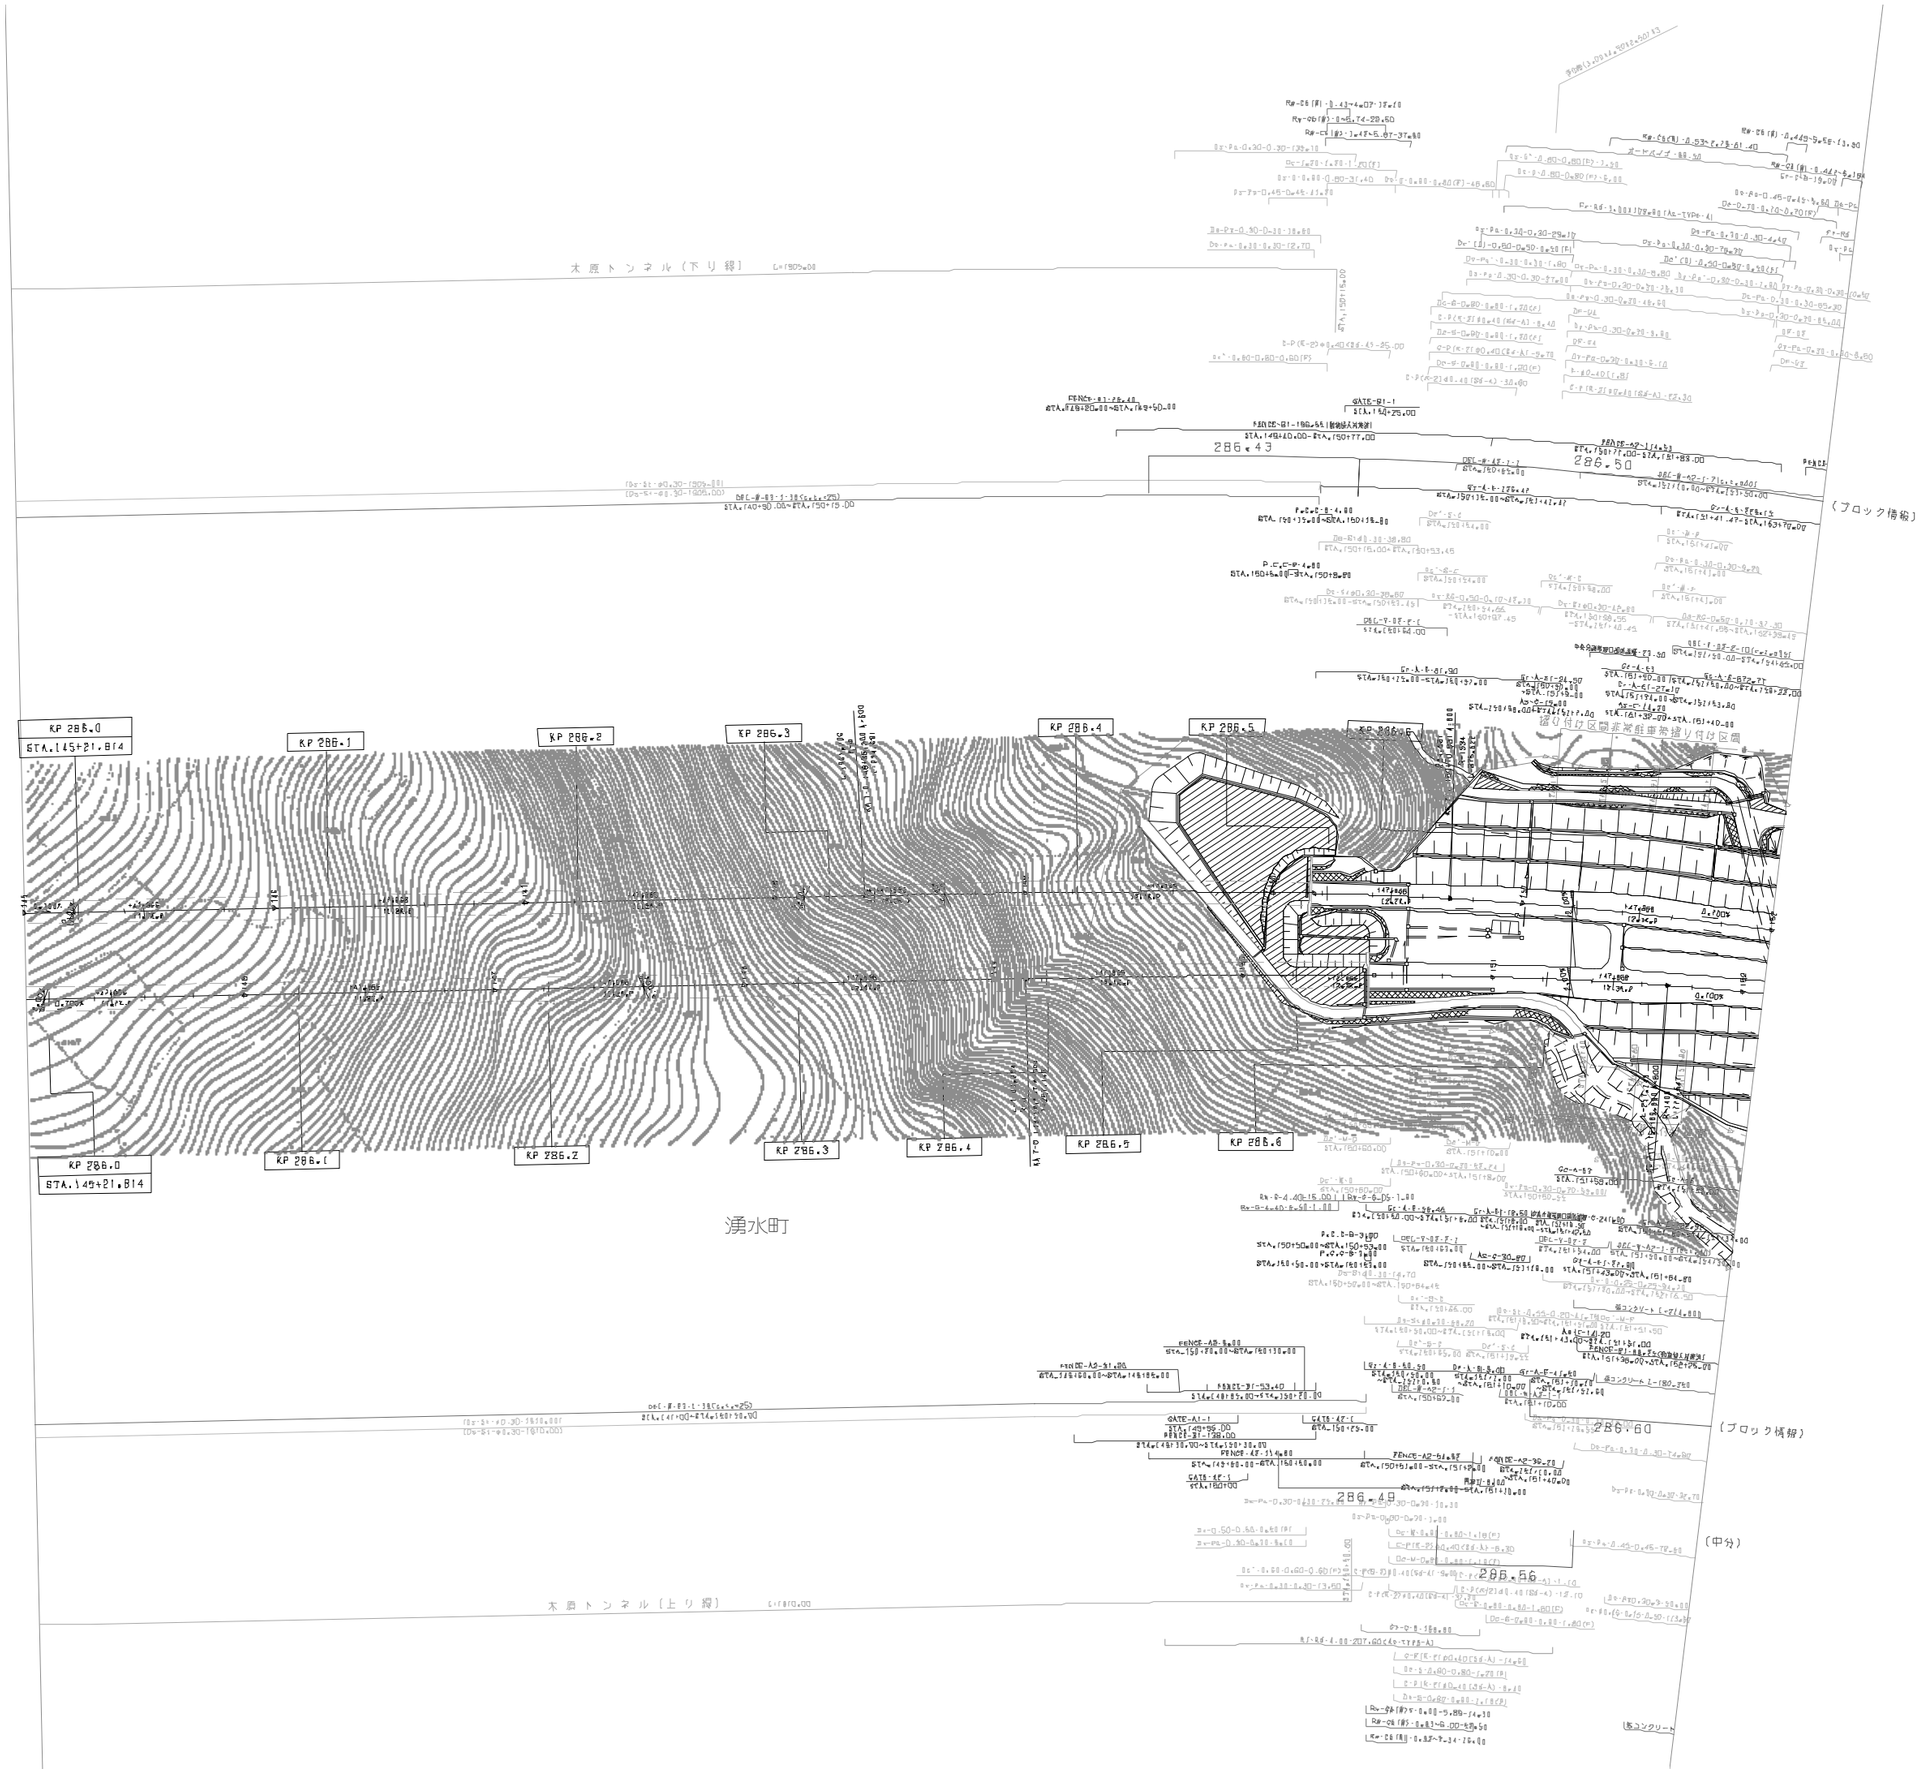

図 竣 年 月	備 考
第1回 2005年 6月	
第2回 2011年 2月	
第3回 2013年 2月	
第4回 2020年 5月	

九州横貫自動車道鹿児島線 九州自動車道（えびのJCT～栗野）			——
工種	管理用平面図		——
名称	KP.285.978～KP.286.678 STA.145+00～STA.152+00	縮尺 1/1000	6 21
西日本高速道路（株） 九州支社			

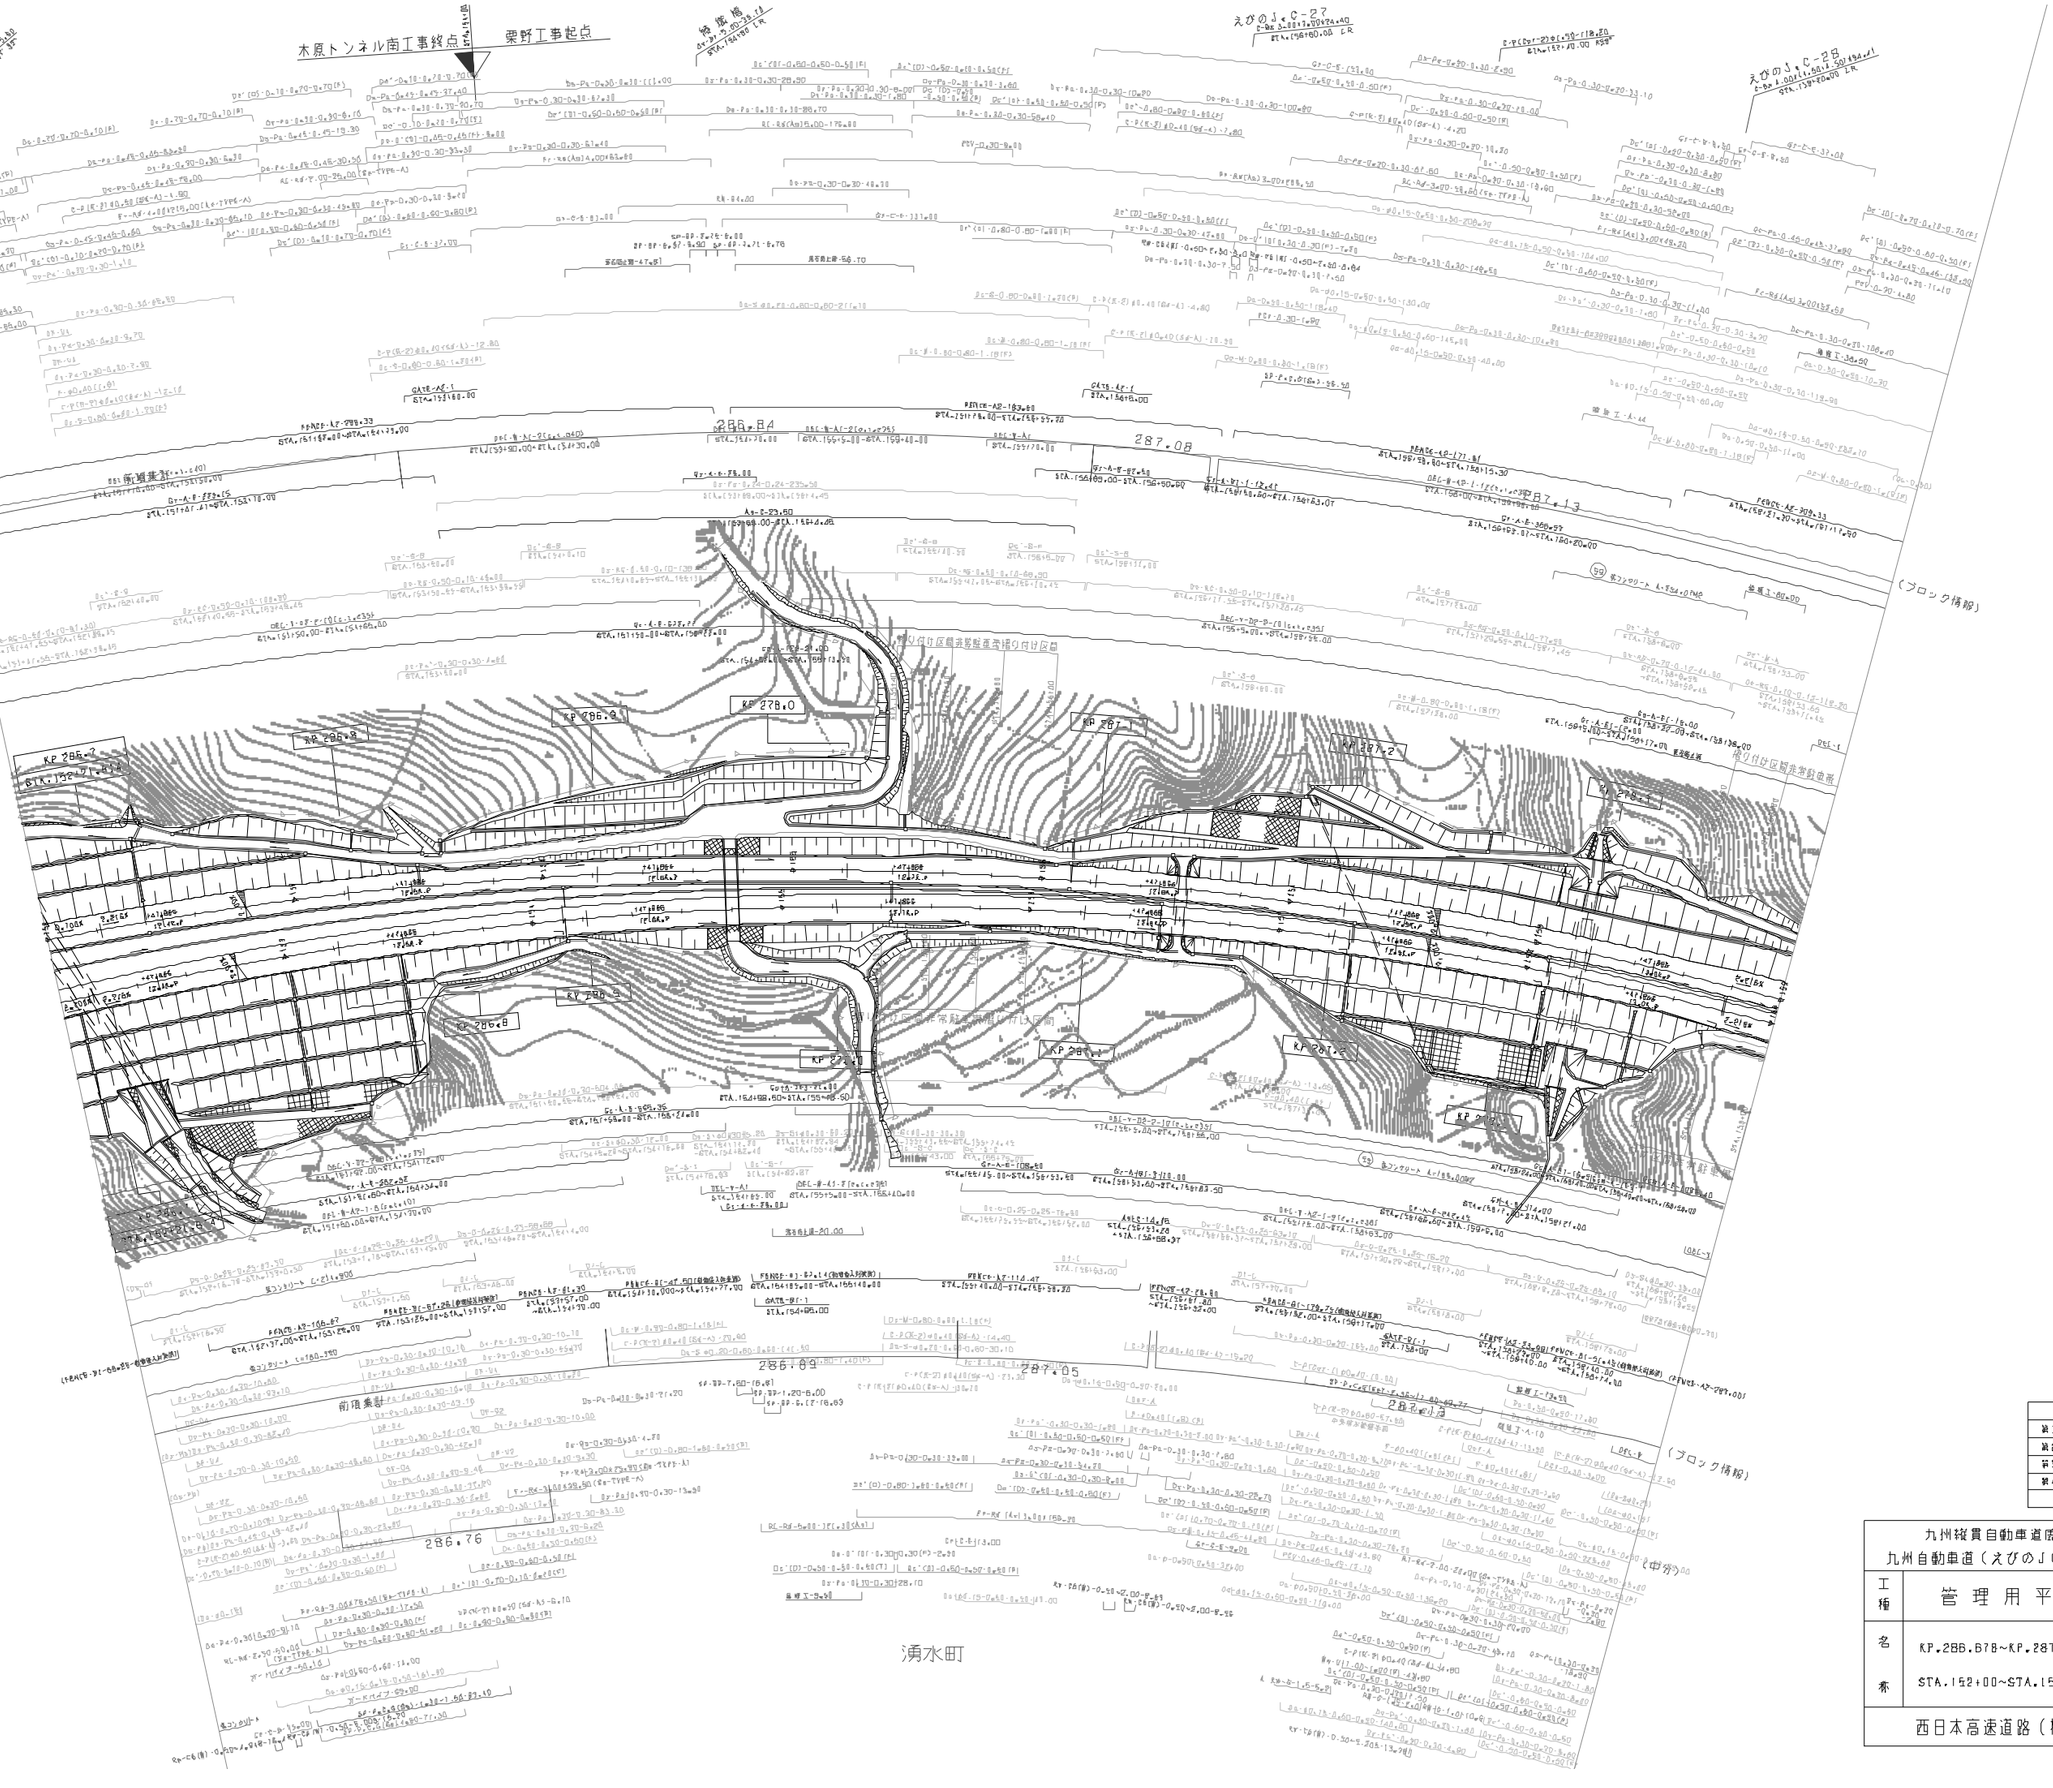

図 送 年 月	摘 要
第1回 2005年 6月	
第2回 2011年 2月	
第3回 2013年 2月	
第4回 2020年 5月	

九州縦貫自動車道鹿児島線 九州自動車道（えびのＪＣＴ～栗野）			——
工種	管 理 用 平 面 図		——
西日本高速道路（株） 九州支社			

涌水町

（ブロック情報）

287.47

287.52

KP 287.4

KP 287.5

KP 287.6

KP 287.7

KP 287.8

KP 287.8

KP 288.0

KP 288.1

KP 288.2

KP 288.3

改訂年月	備考
第1回 2005年 6月	
第2回 2013年 2月	
第3回 2019年 7月	
第4回 2020年 5月	

九州縦貫自動車道鹿児島線 九州自動車道（えびのJCT～栗野）			——
工種	管理用平面図		——
名称	KP.287.378～KP.288.078 STA.159+00～STA.166+00	縮尺 1/1000	[8 21]
西日本高速道路（株） 九州支社			

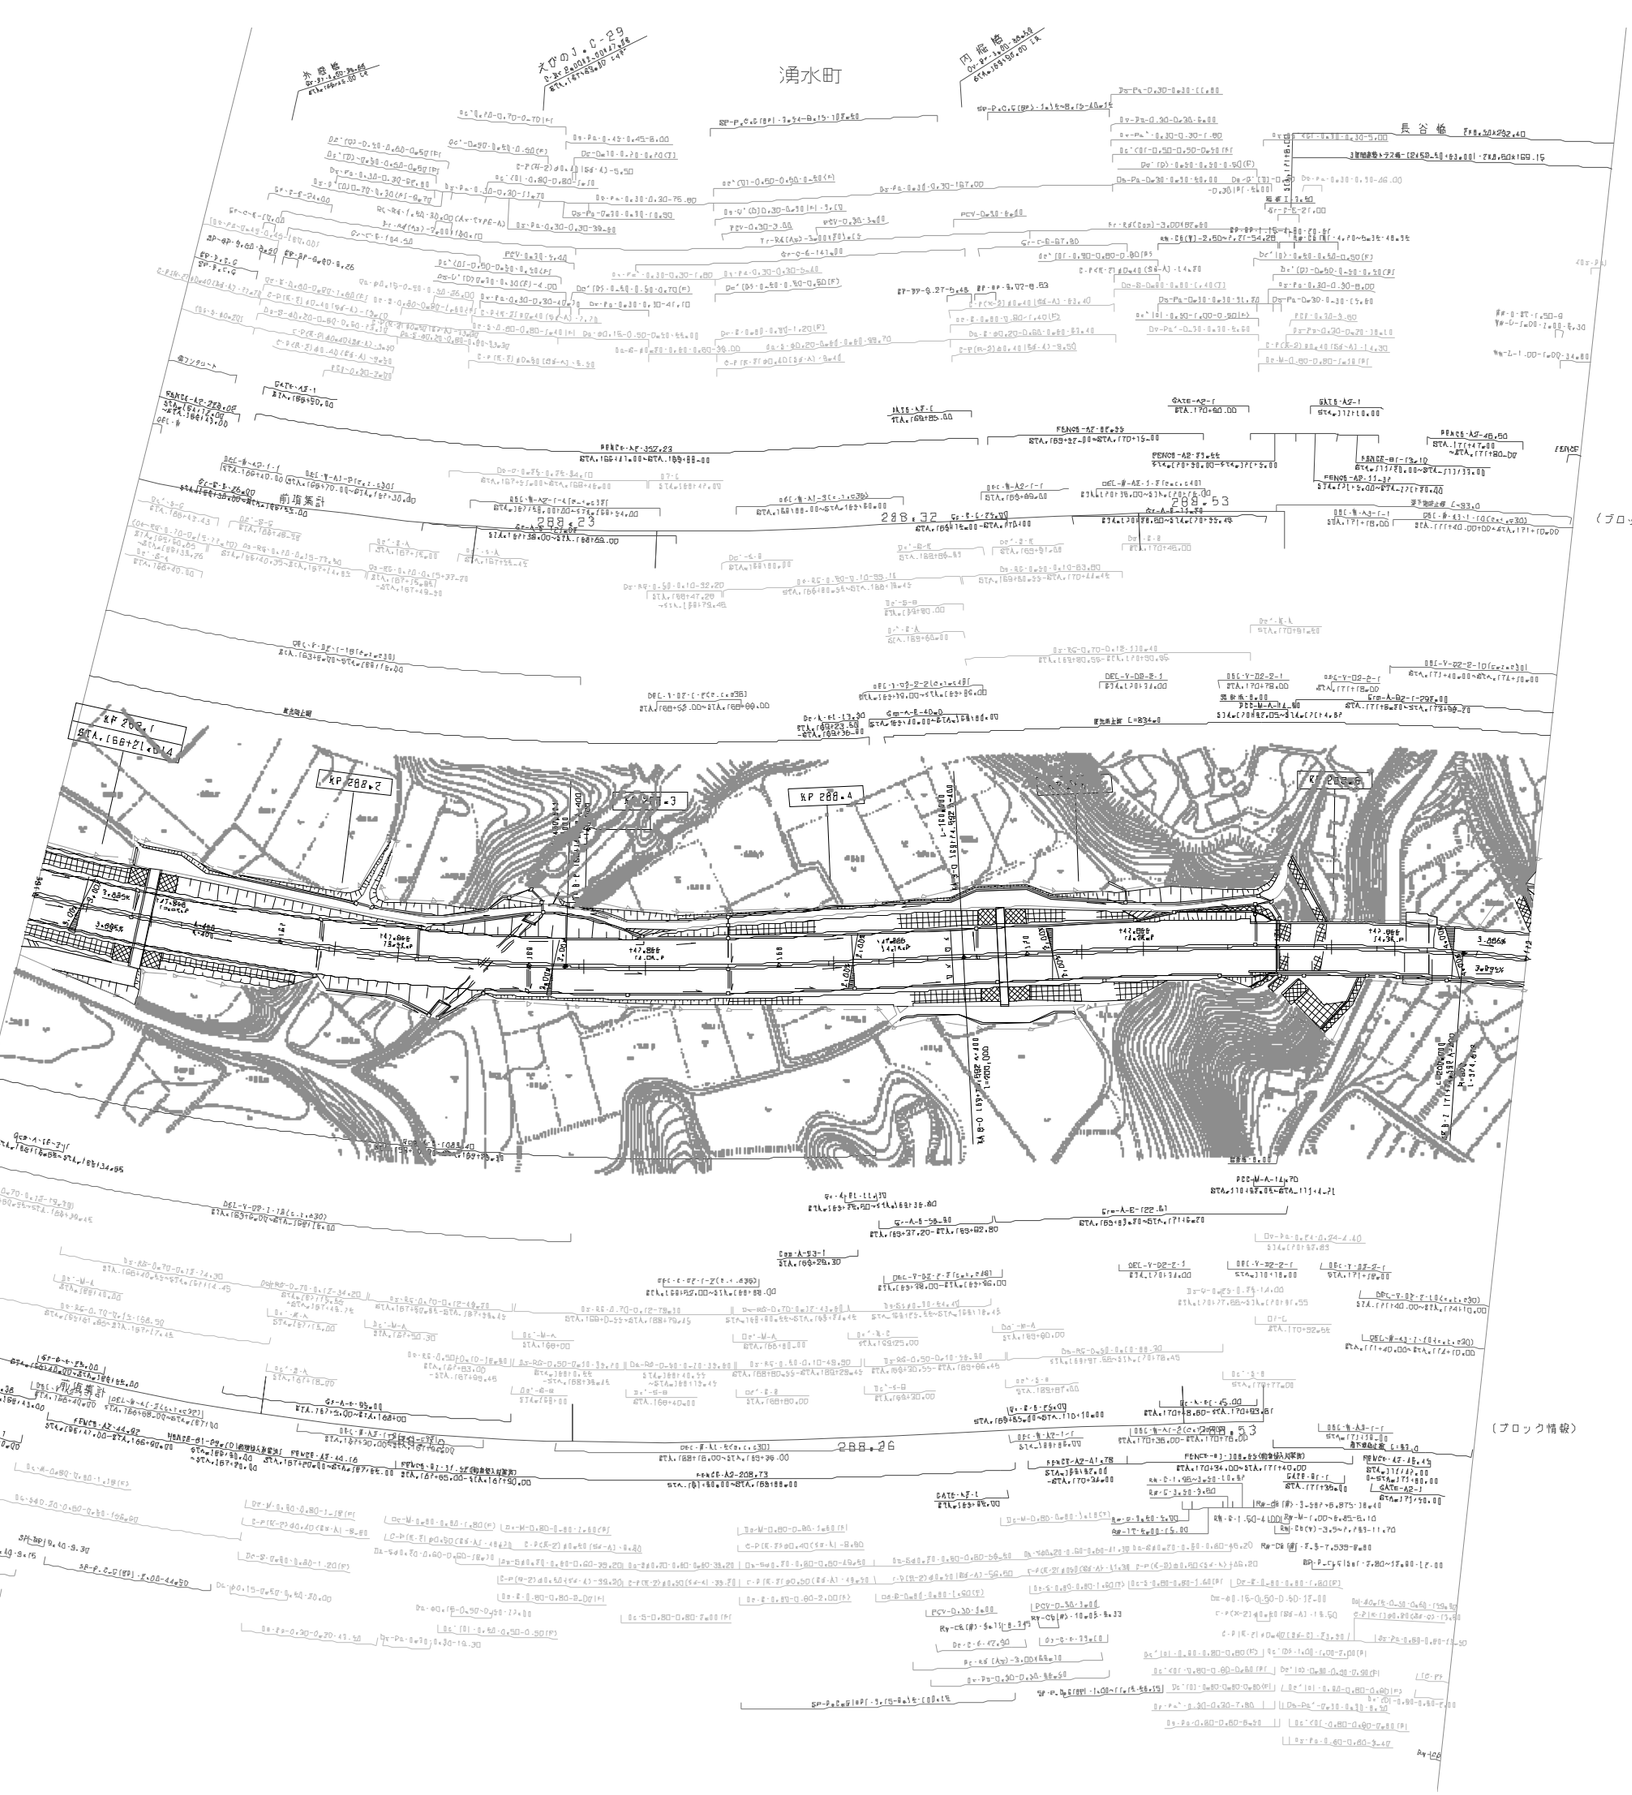

竣工年月	摘要
第1回 2005年 6月	
第2回 2013年 2月	
第3回 2020年 5月	

九州縦貫自動車道鹿児島線 九州自動車道（えびの｜ＪＣＴ～栗野）			——
工種	管理用平面図		——
名称	KP288.078~KP.288.678 STA.166+00~STA.172+00	縮尺 1/1000	9 21
西日本高速道路（株）　九州支社			

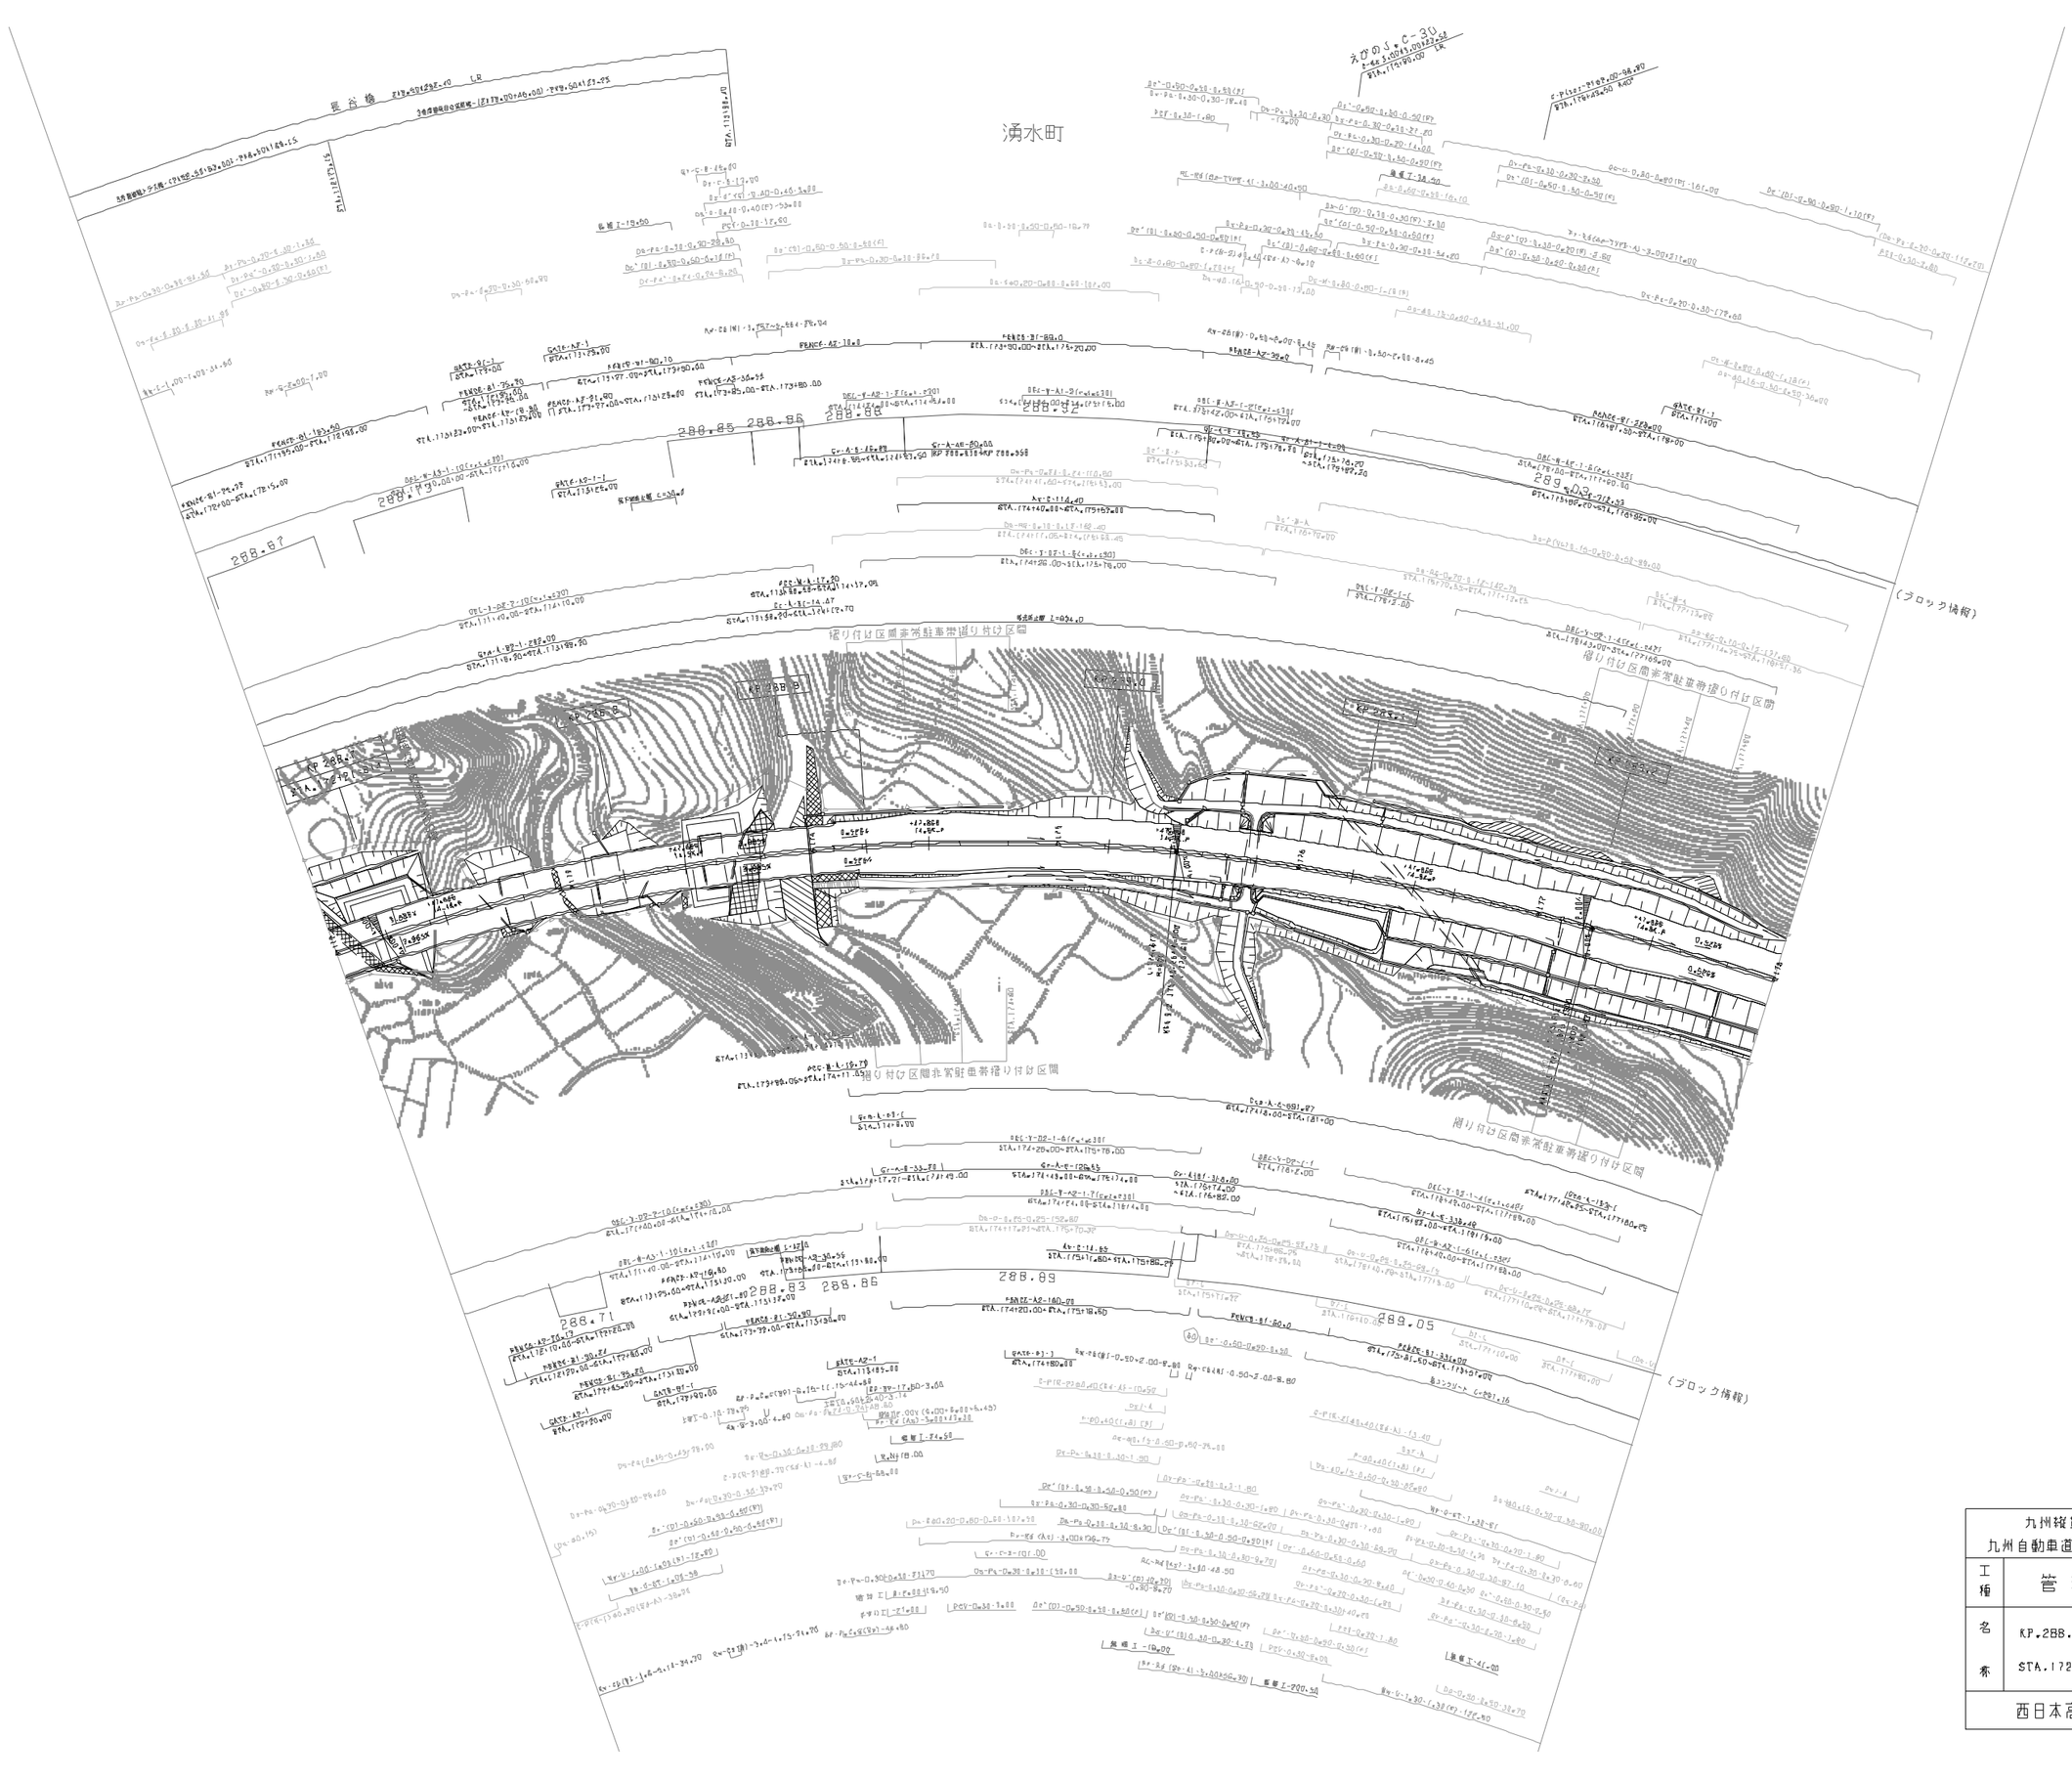

開 整 年 月	摘 要
第1回 2005年 6月	
第2回 2013年 2月	
第3回 2019年 7月	

九州縦貫自動車道鹿児島線 九州自動車道（えびのＪＣＴ～栗野）			——
工種	管理用平面図		——
名称	KP.288.878～KP.289.278 STA.172+00～STA.178+00	縮尺 1/1000	20 21
西日本高速道路（株）　九州支社			

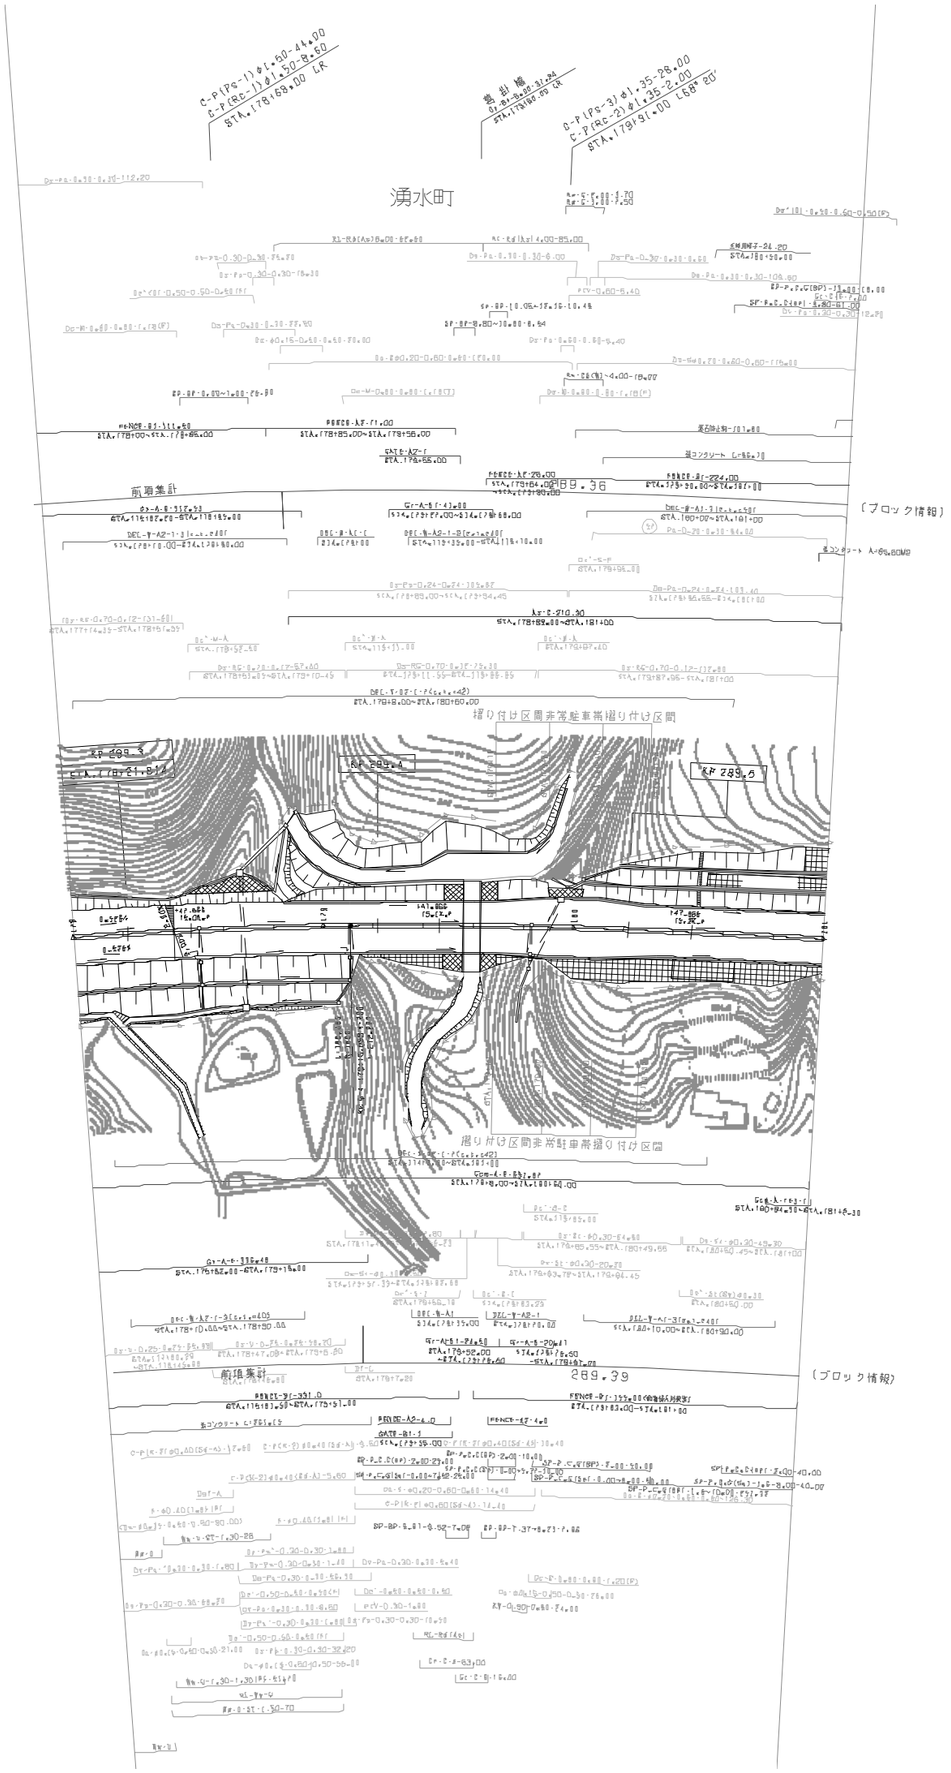

測 量 年 月	摘 要
第1回 2005年 6月	
第2回 2013年 2月	
第3回 2020年 5月	

九州縦貫自動車道鹿児島線 九州自動車道（えびのＪＣＴ～栗野）			——
工種	管理用平面図		——
名称	KP289.278~KP.289.578 STA.178+00~STA.181+20	縮尺 1/1000	21 21
西日本高速道路（株） 九州支社			

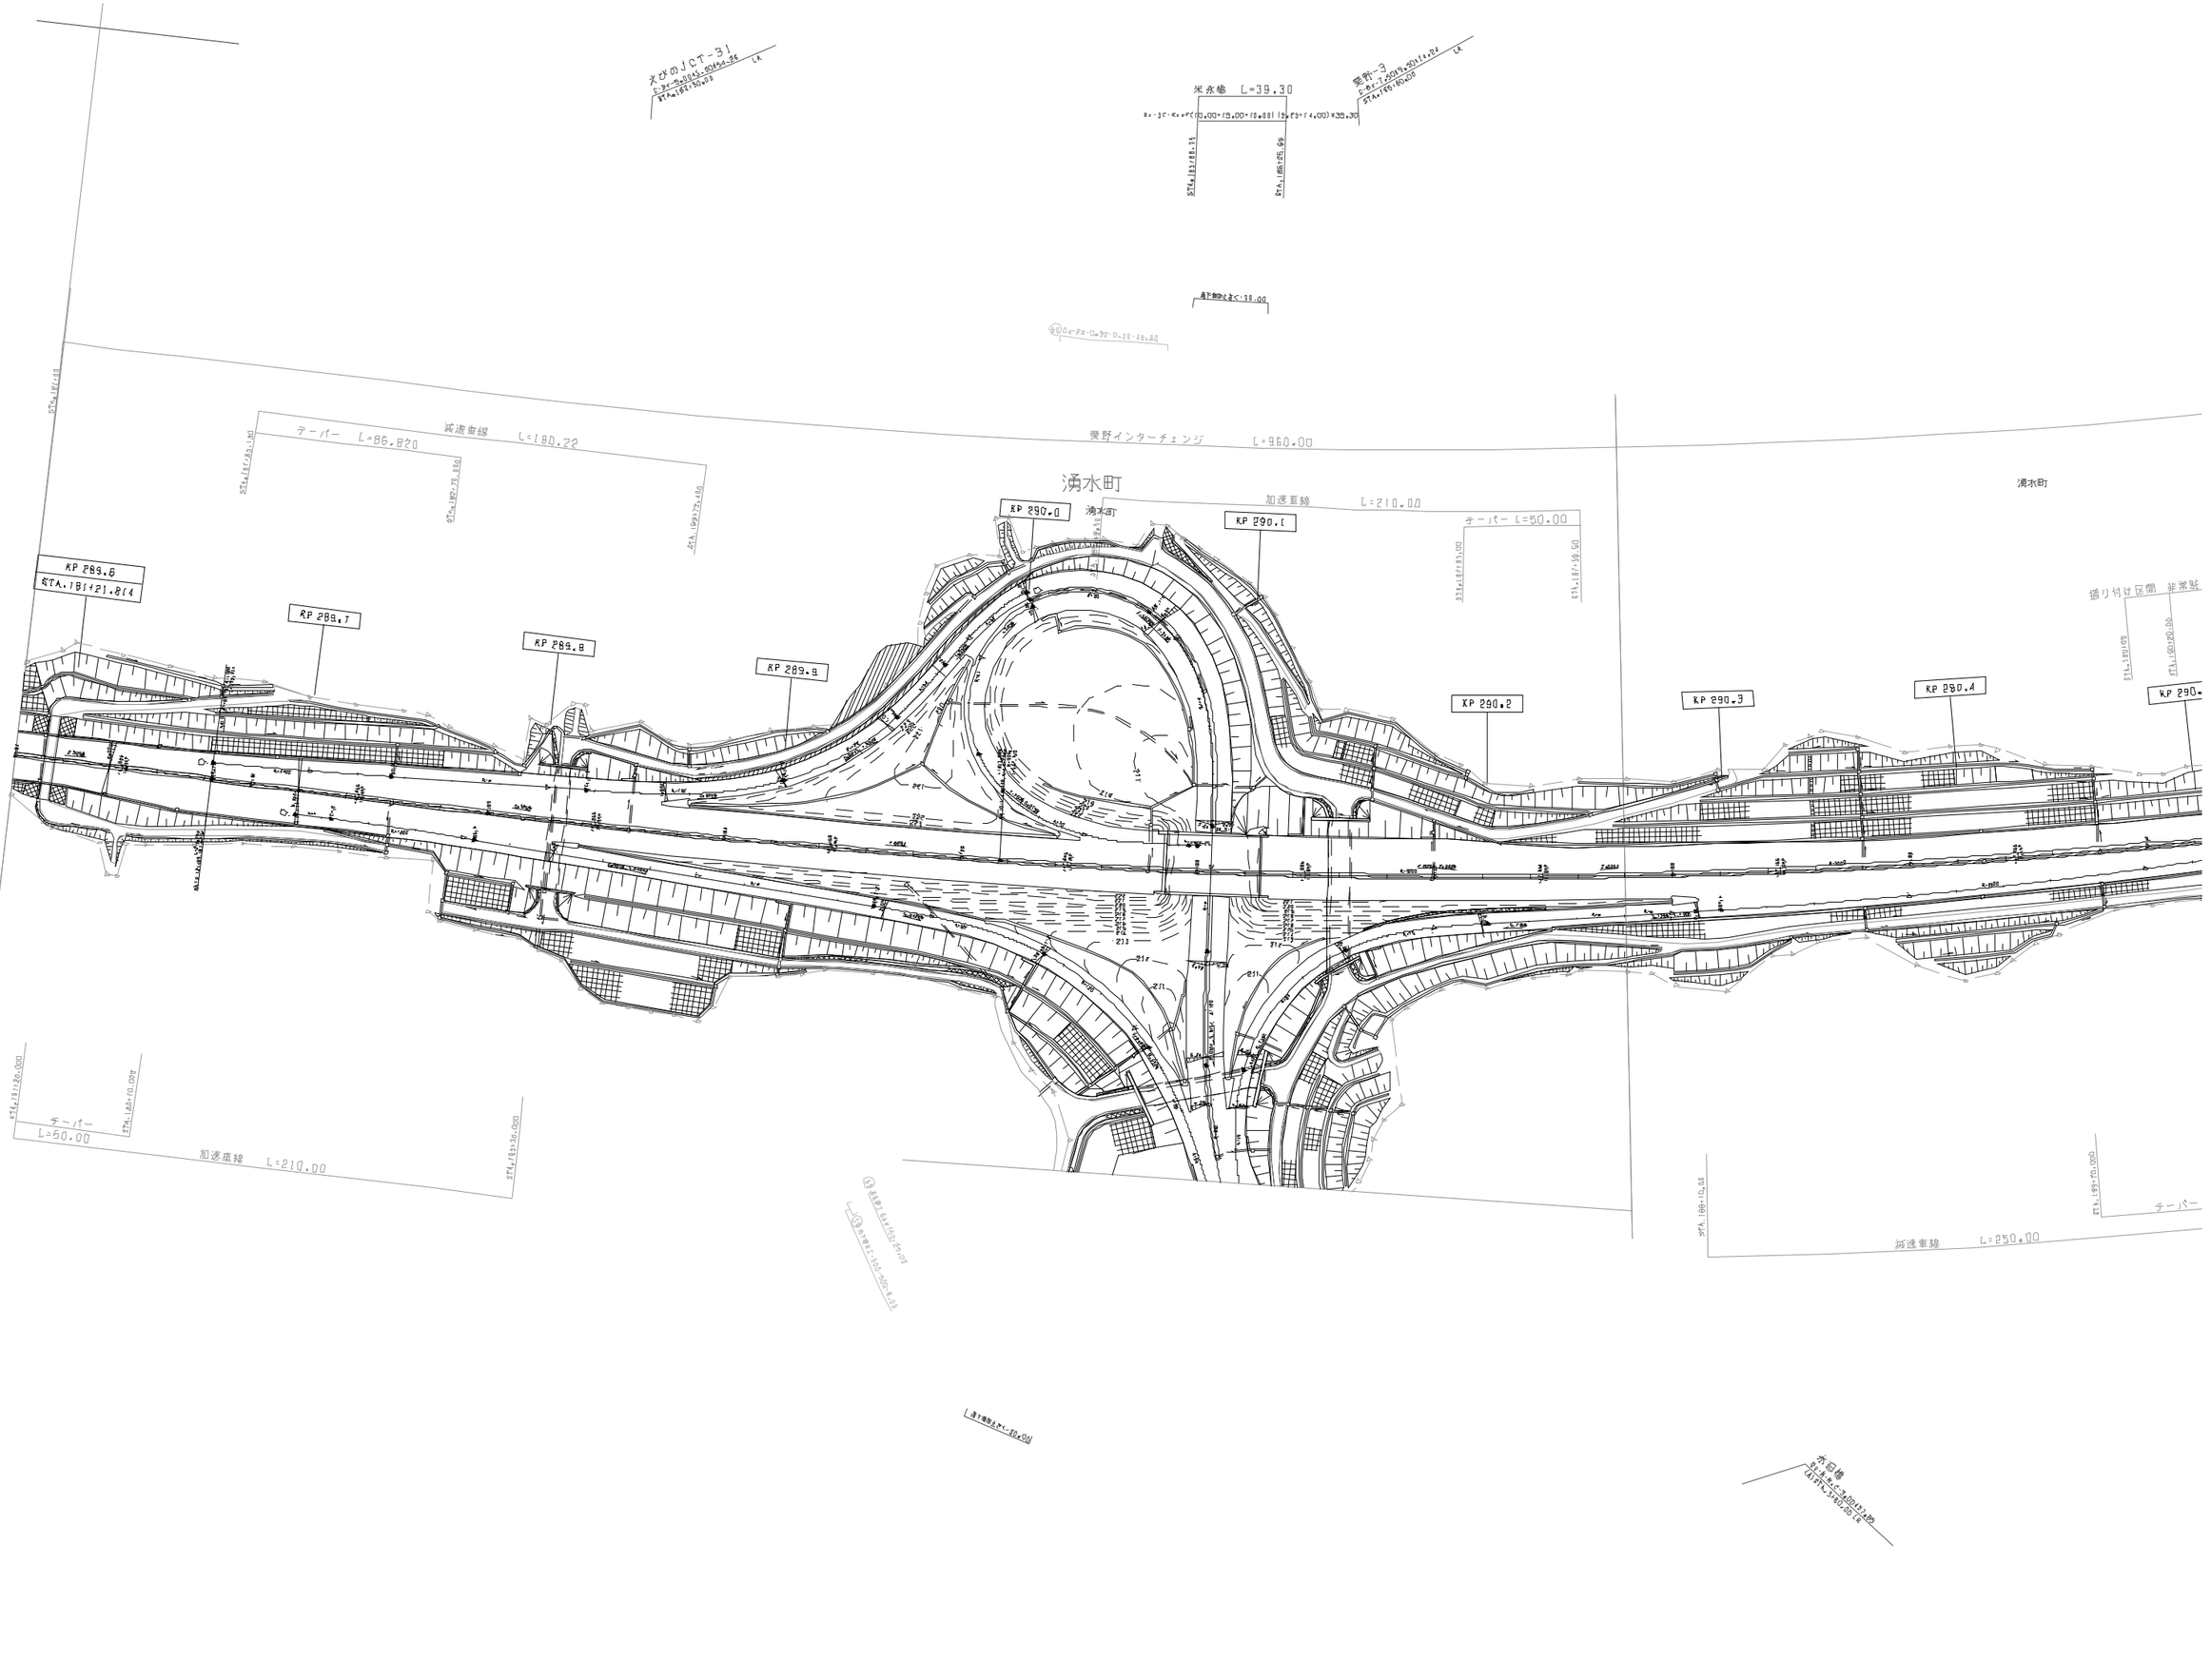
KP 289.6
KP 289.7
KP 289.8
KP 289.9
KP 290.0
KP 290.1
KP 290.2
KP 290.3
KP 290.4
湧水町
湧水町
湧水町
テーパー L=86.820
減速曲線 L=180.22
加速車線 L=210.00
テーパー L=50.00
テーパー L=50.00
加速車線 L=210.00
減速車線 L=250.00
テーパー
米永橋 L=39.30
取り付け区間 非常駐

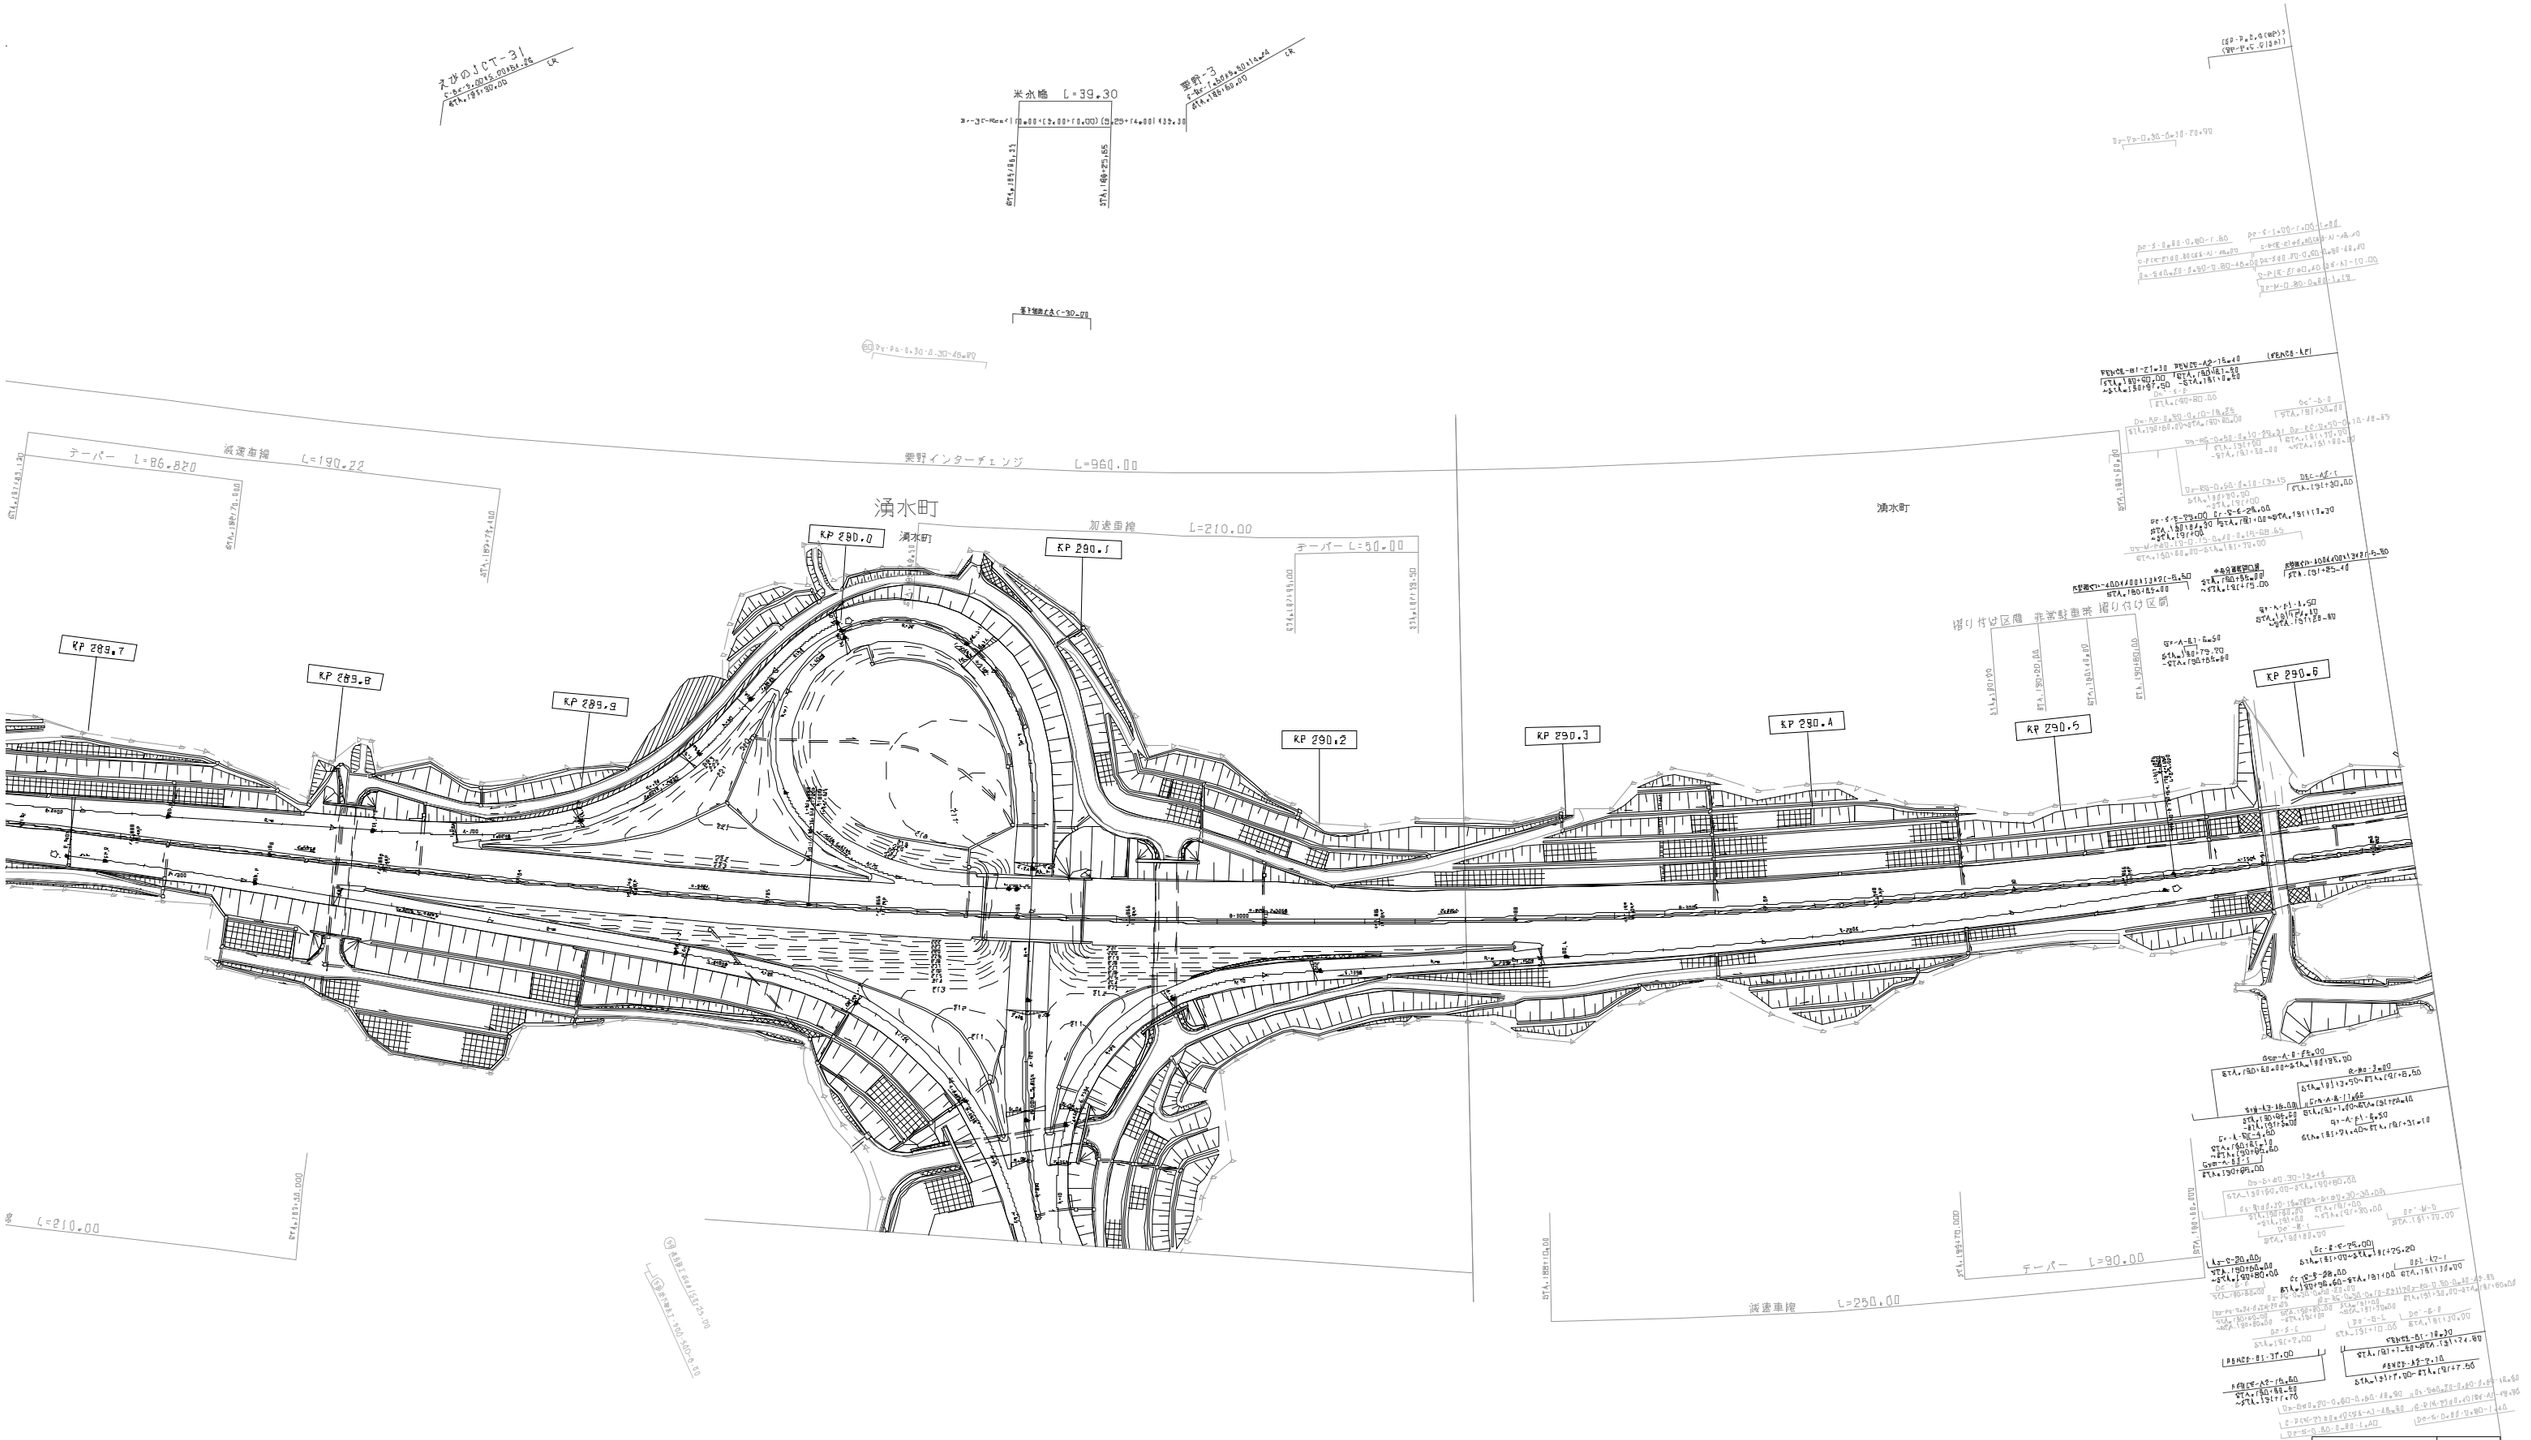

訂整年月	摘要
第1回 2005年 6月	
第2回 2011年 2月	

九州縦貫自動車道鹿児島線 九州自動車道（栗野～植川）			——
工種	管理用平面図		——
名称	栗野IC(1) KP.289.578~KP.290.638 STA.181+00~STA.191+60	縮尺 1/1000	1/10
西日本高速道路（株） 九州支社			

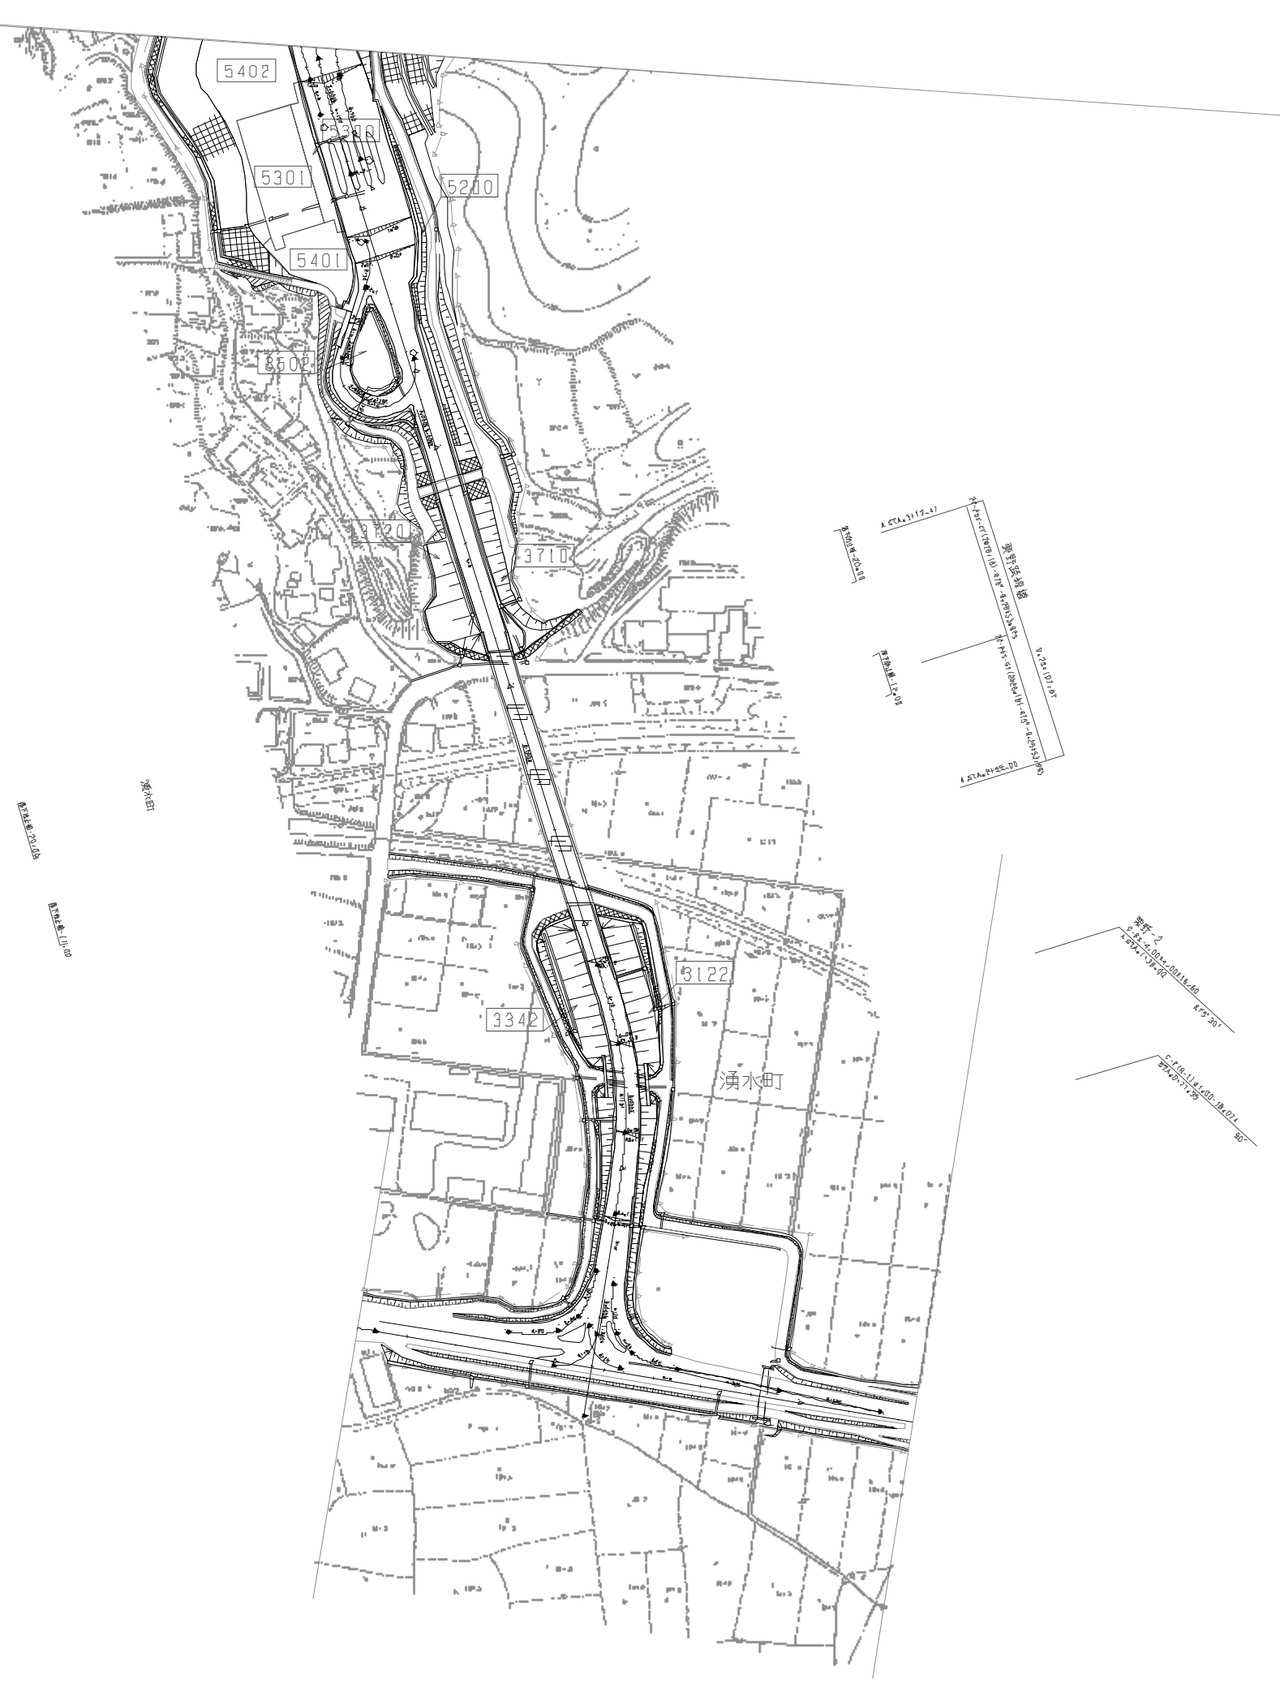
5402
5301
5200
5401
3502
3720
3710
3122
3342
湧水町
栗野駅
栗野-2
栗野-1

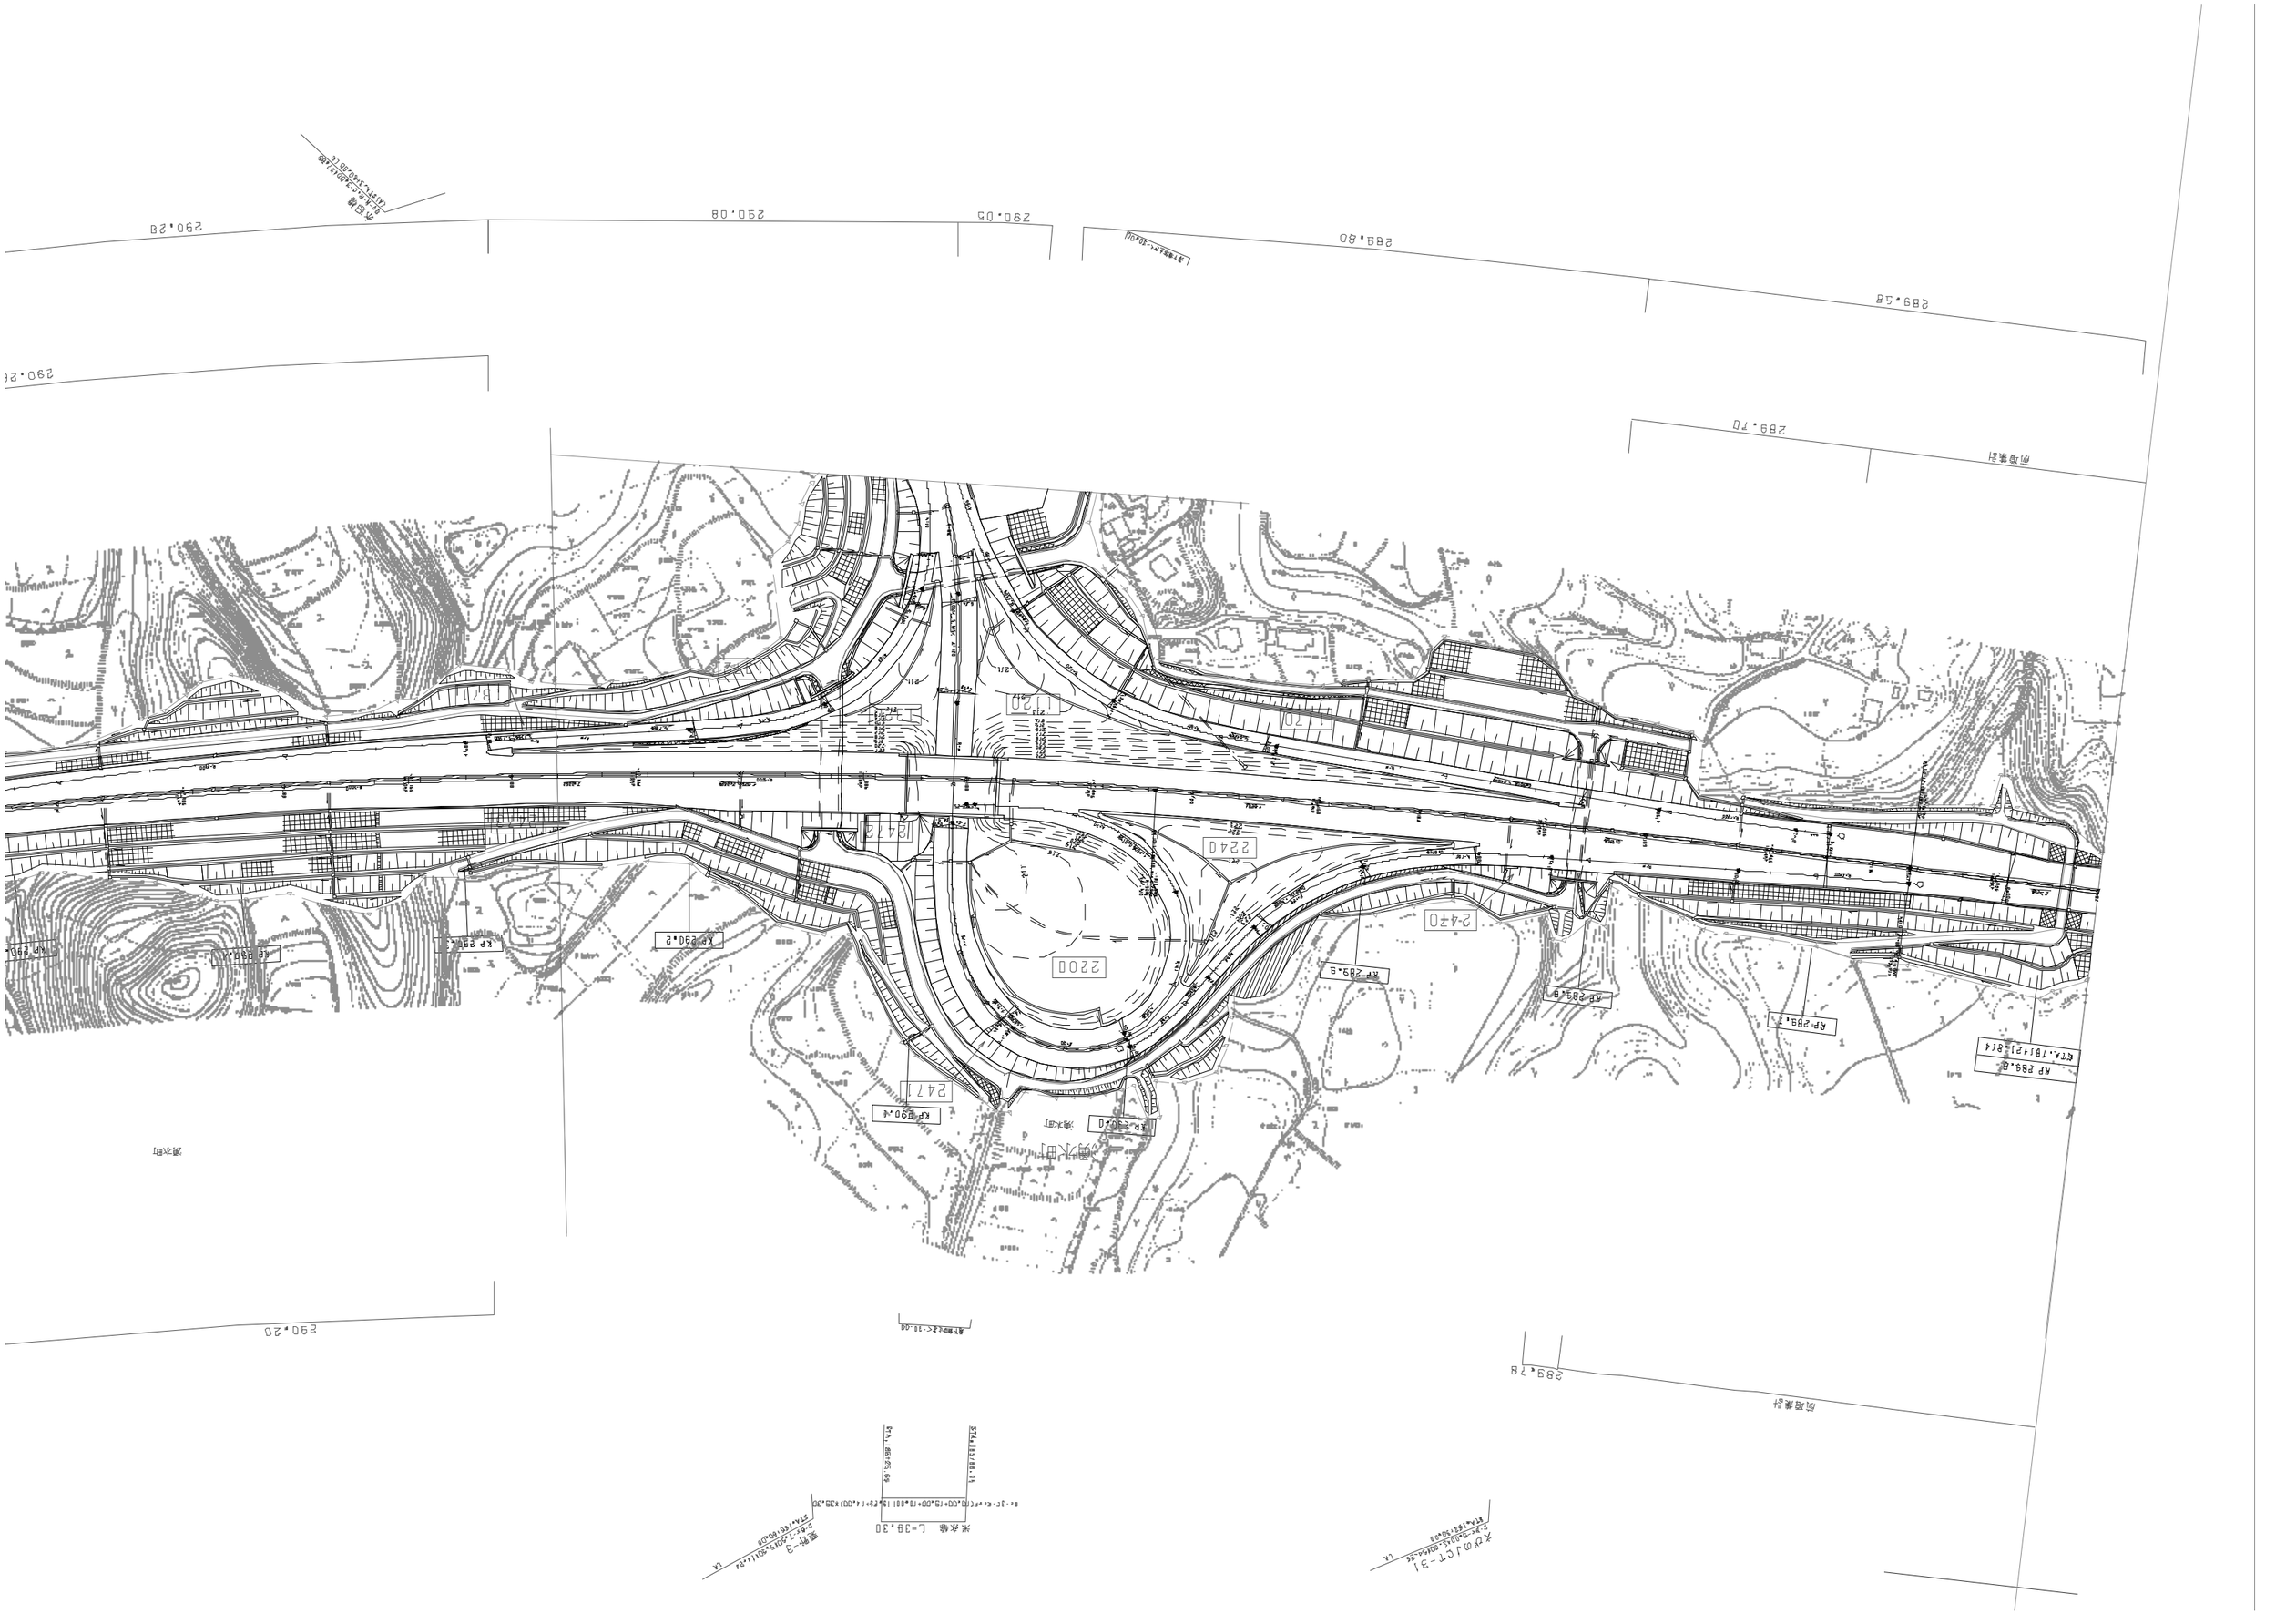
290.28
290.08
290.05
289.80
289.58
289.70
2200
2240
2420
2471
2412
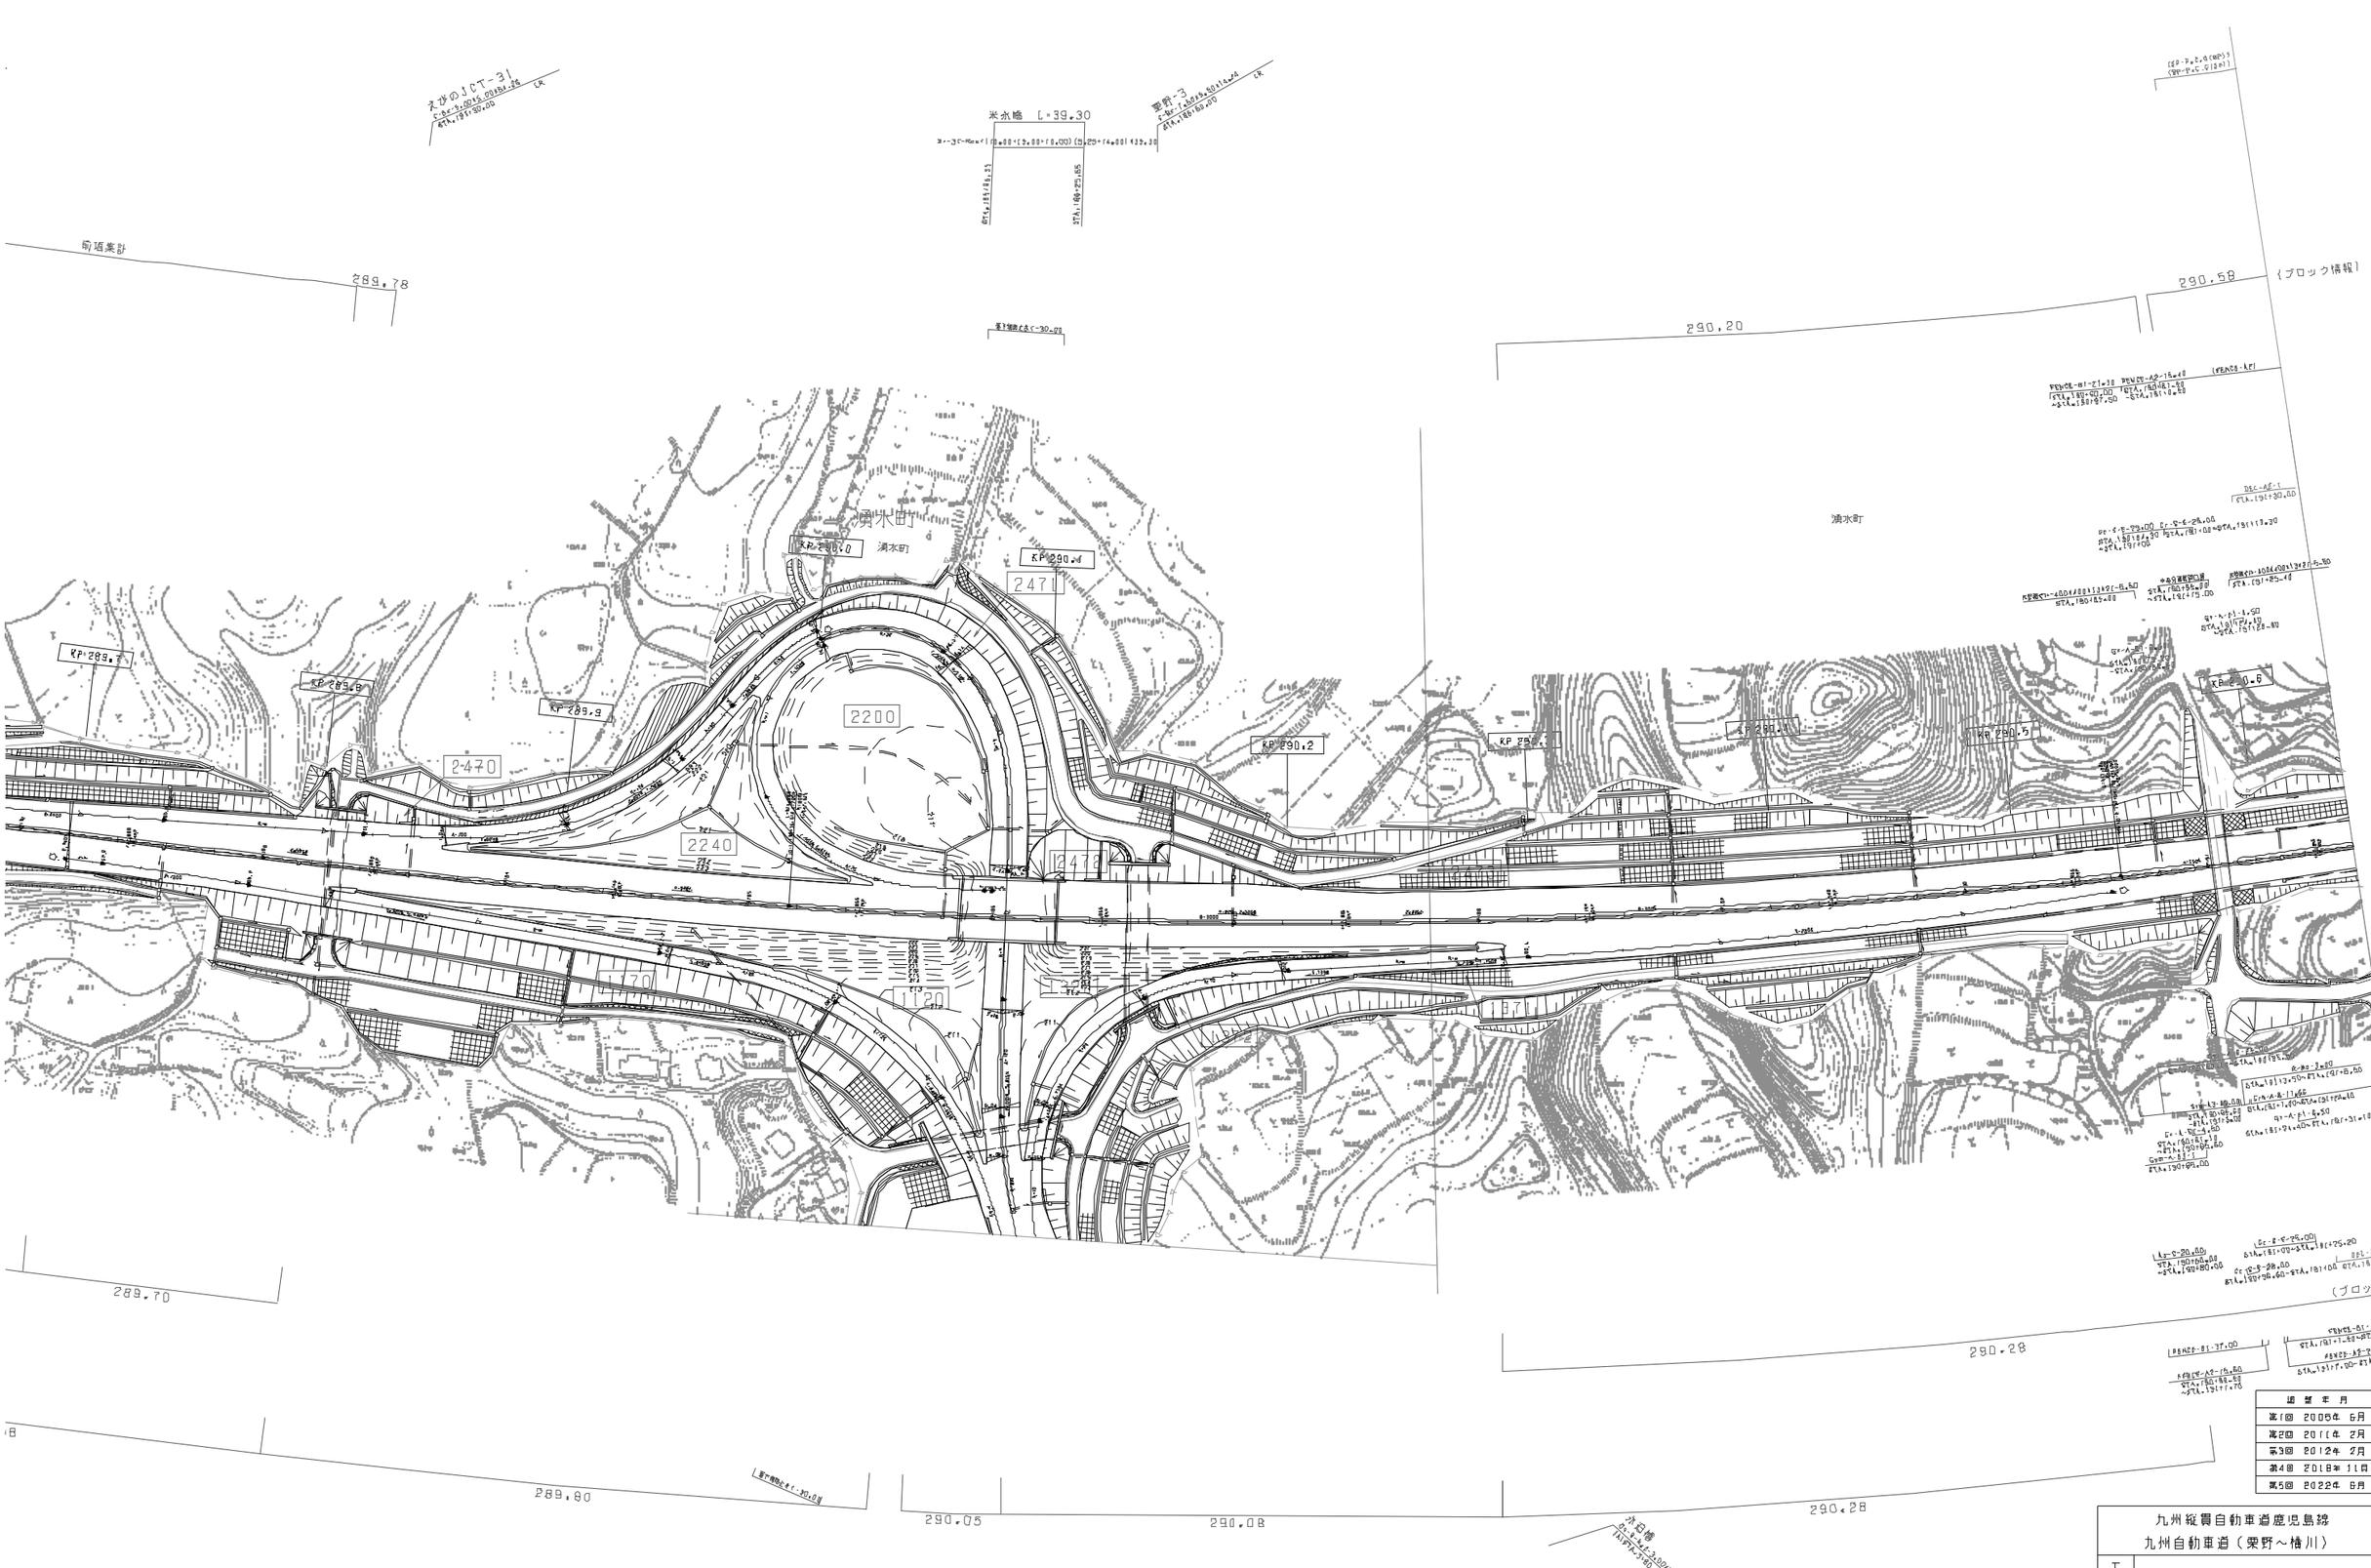

通過年月	摘要
第1回 2005年 6月	
第2回 2011年 2月	(中村)
第3回 2012年 2月	
第4回 2018年 11月	
第5回 2022年 6月	

九州縦貫自動車道鹿児島線 九州自動車道（栗野～植川）			——
工種	管理用平面図		——
名称	栗野(ひ(1) KP.289.578~KP.290.638 STA.181+00~STA.191+60	縮尺 1/1000	1/10
西日本高速道路（株）　九州支社			

図 面 年 月	摘 要
第1回 2005年 6月	
第2回 2011年 2月	
第3回 2012年 2月	
第4回 2018年 11月	
第5回 2019年 7月	
第6回 2022年 6月	

九州縦貫自動車道鹿児島線 九州自動車道（栗野～横川）			——
工種	管理用平面図		——
名称	栗野IC(2) KP.289.578~KP.290.638 STA.181+00~STA.191+60	縮尺 1/1000	2/10
西日本高速道路（株） 九州支社			

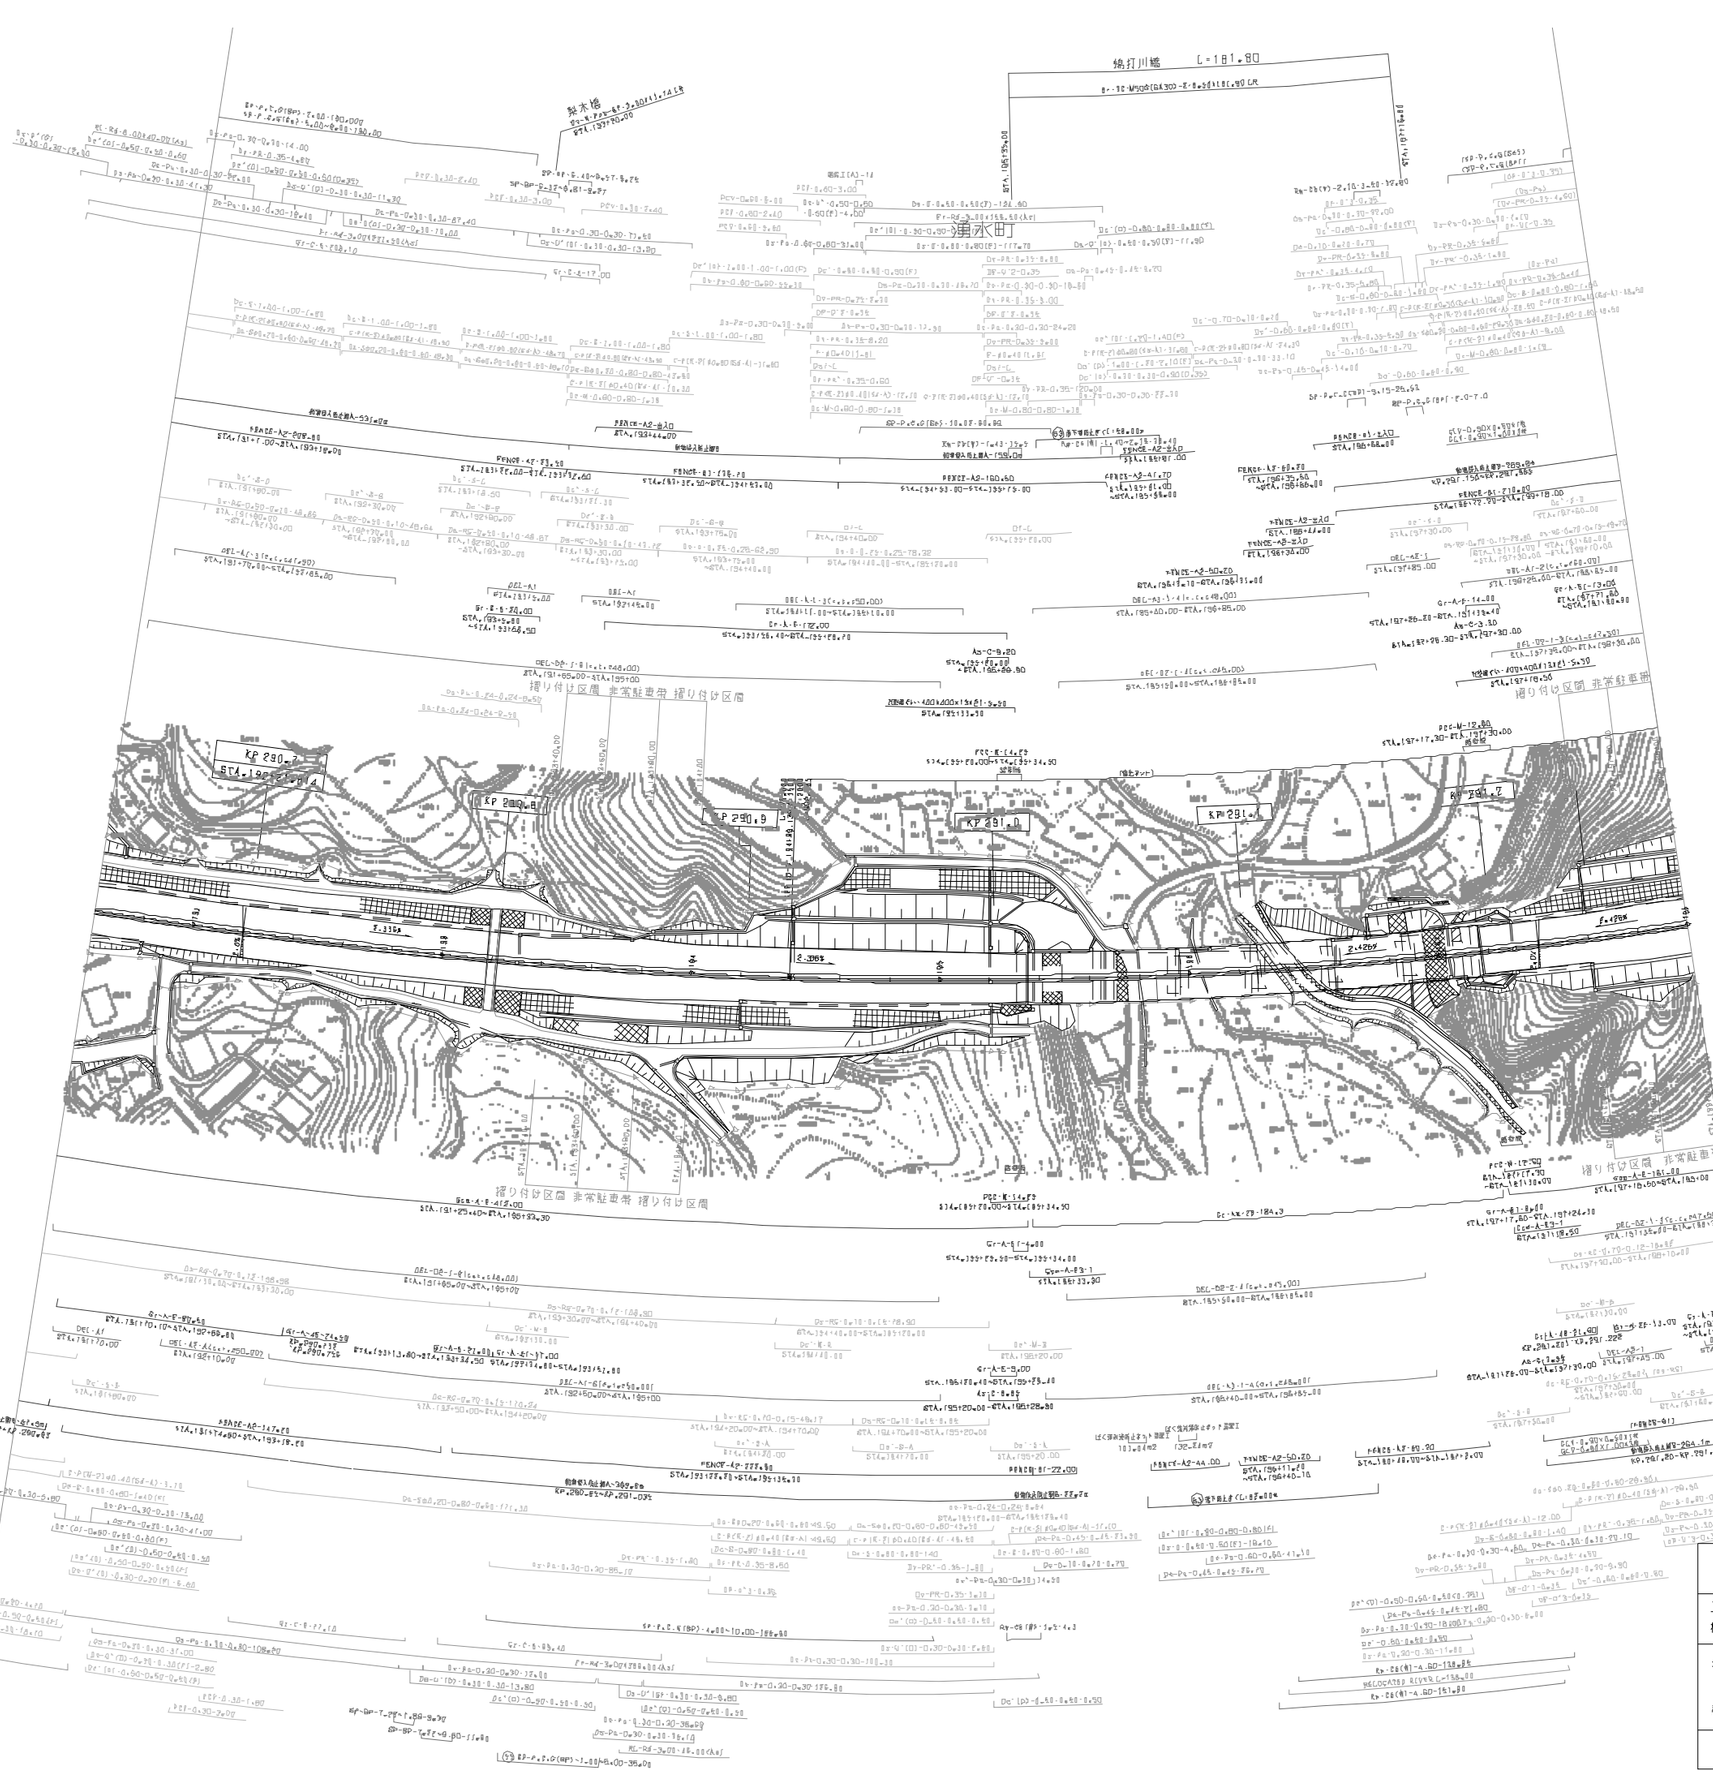

調整年月	摘要
第1回 2006年 6月	
第2回 2011年 2月	
第3回 2012年 2月	
第4回 2022年 8月	

九州縦貫自動車道鹿児島線 九州自動車道（栗野～植川）			——
工種	管理用平面図		——
名称	KP.290.638~KP.291.278 STA.191+60~STA.198+00	縮尺 1/1000	3 10
西日本高速道路（株） 九州支社			

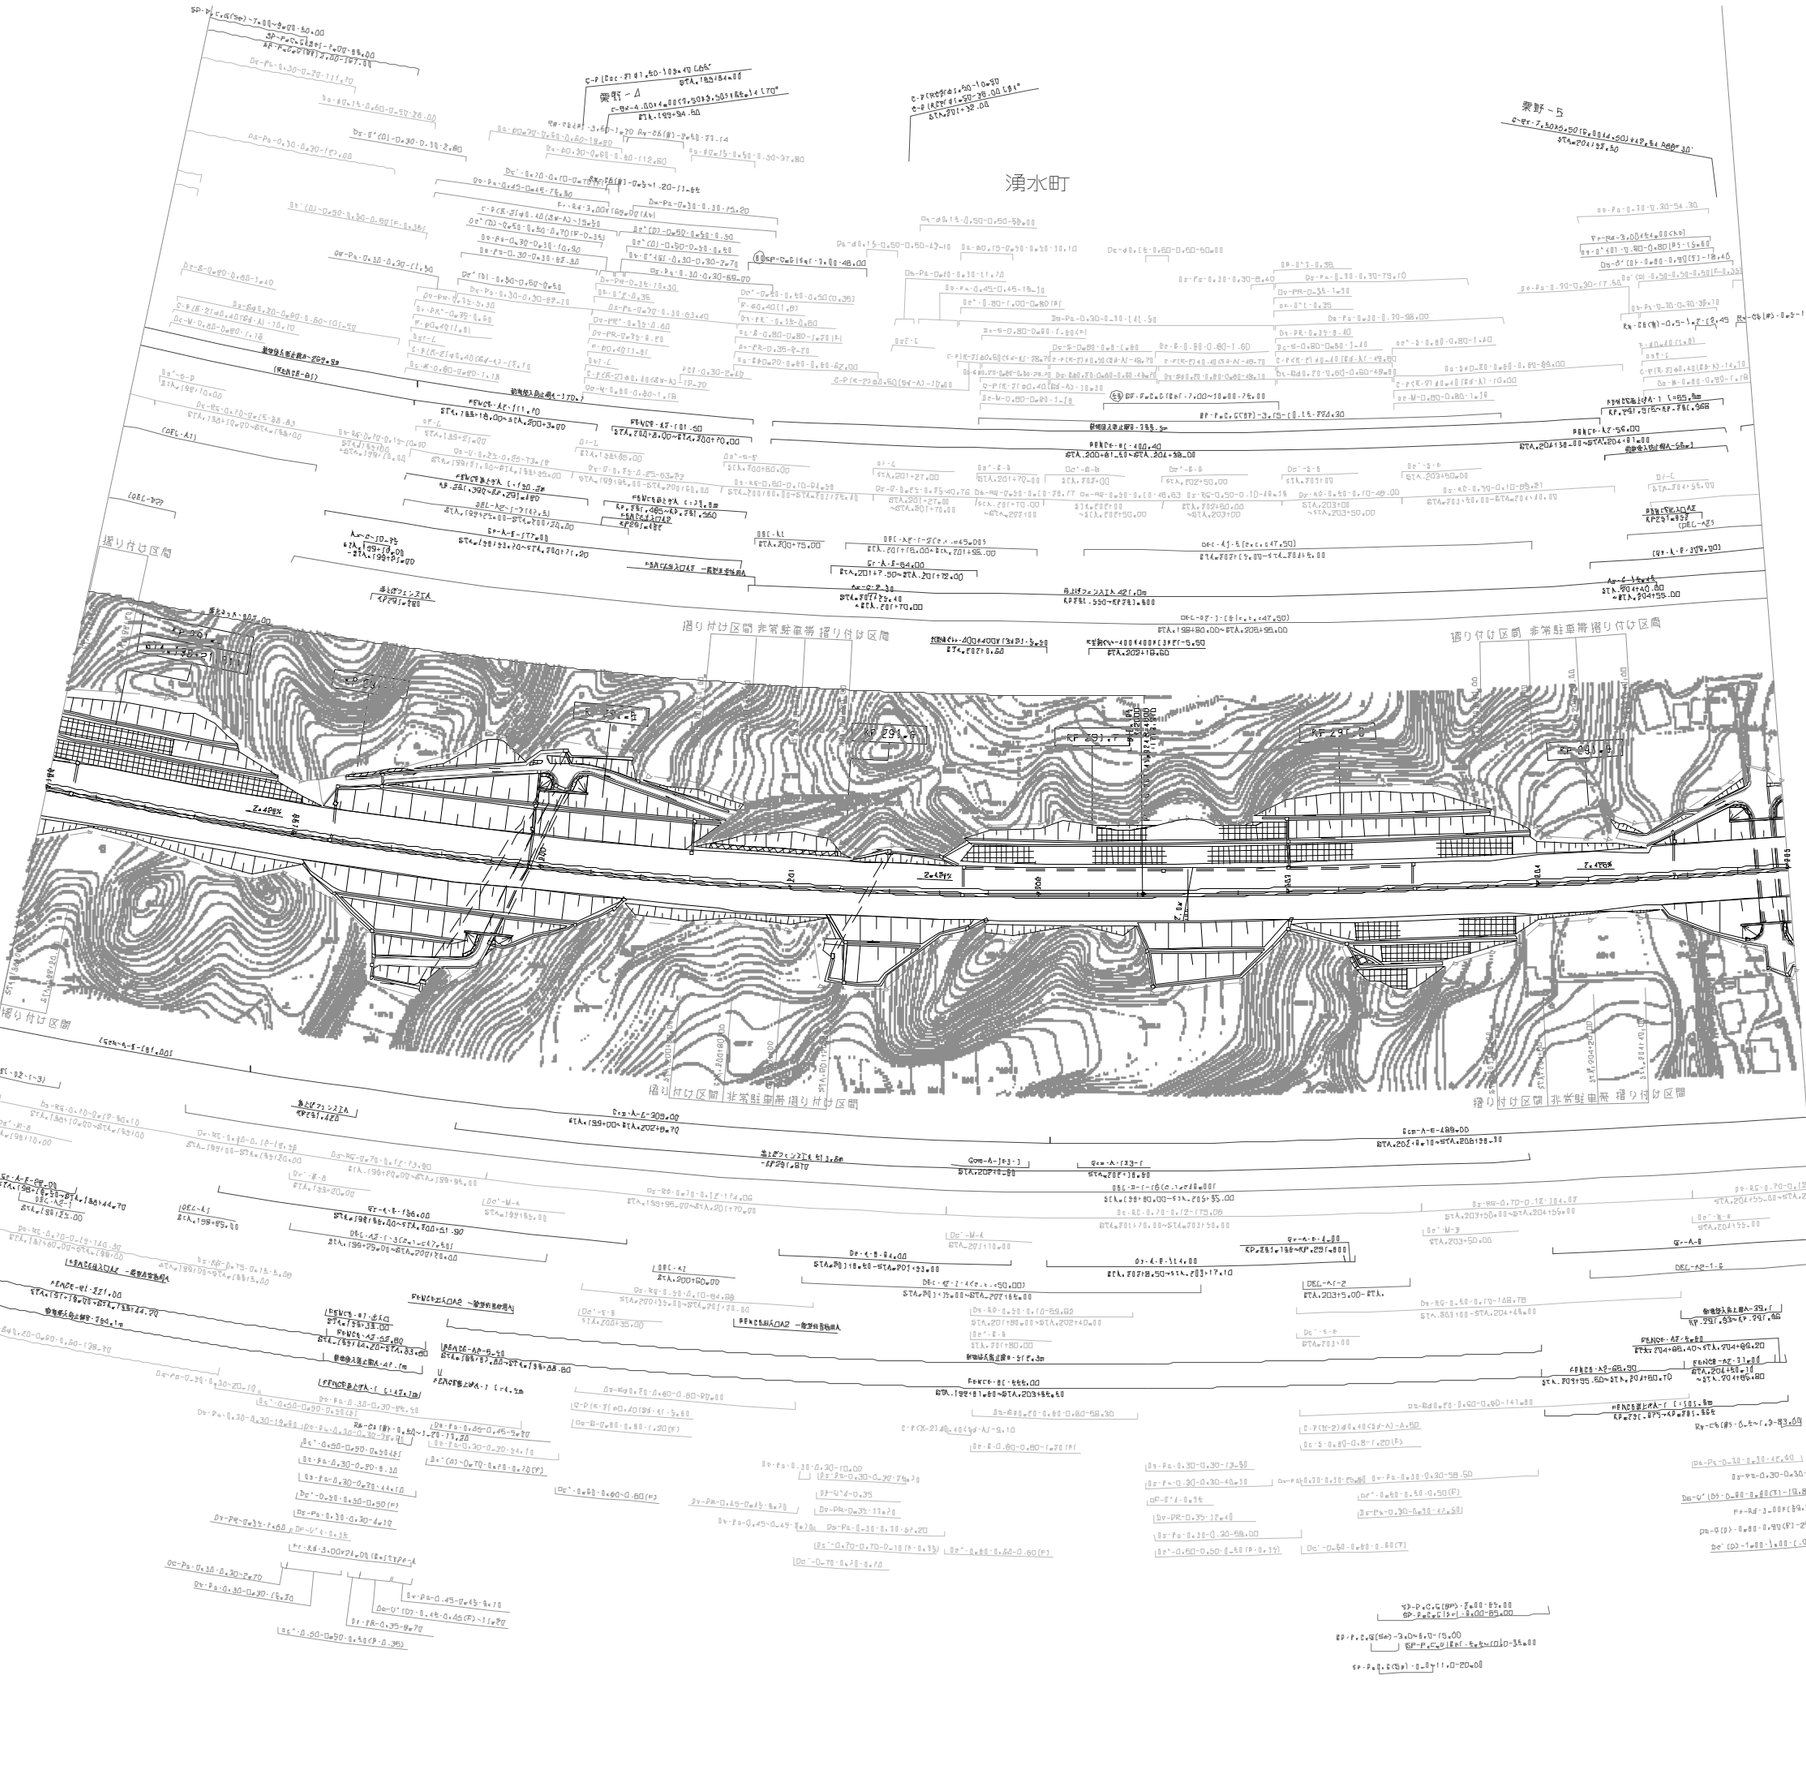

調整年月	備考
第1回 2006年 6月	
第2回 2011年 7月	
第3回 2018年 2月	
第4回 2022年 6月	

九州縦貫自動車道鹿児島線 九州自動車道（栗野～植川）			——
工種	管理用平面図		——
名称	KP.291.278～KP.291.978 STA.198+00～STA.205+00	縮尺 1/1000	4 10
西日本高速道路（株） 九州支社			

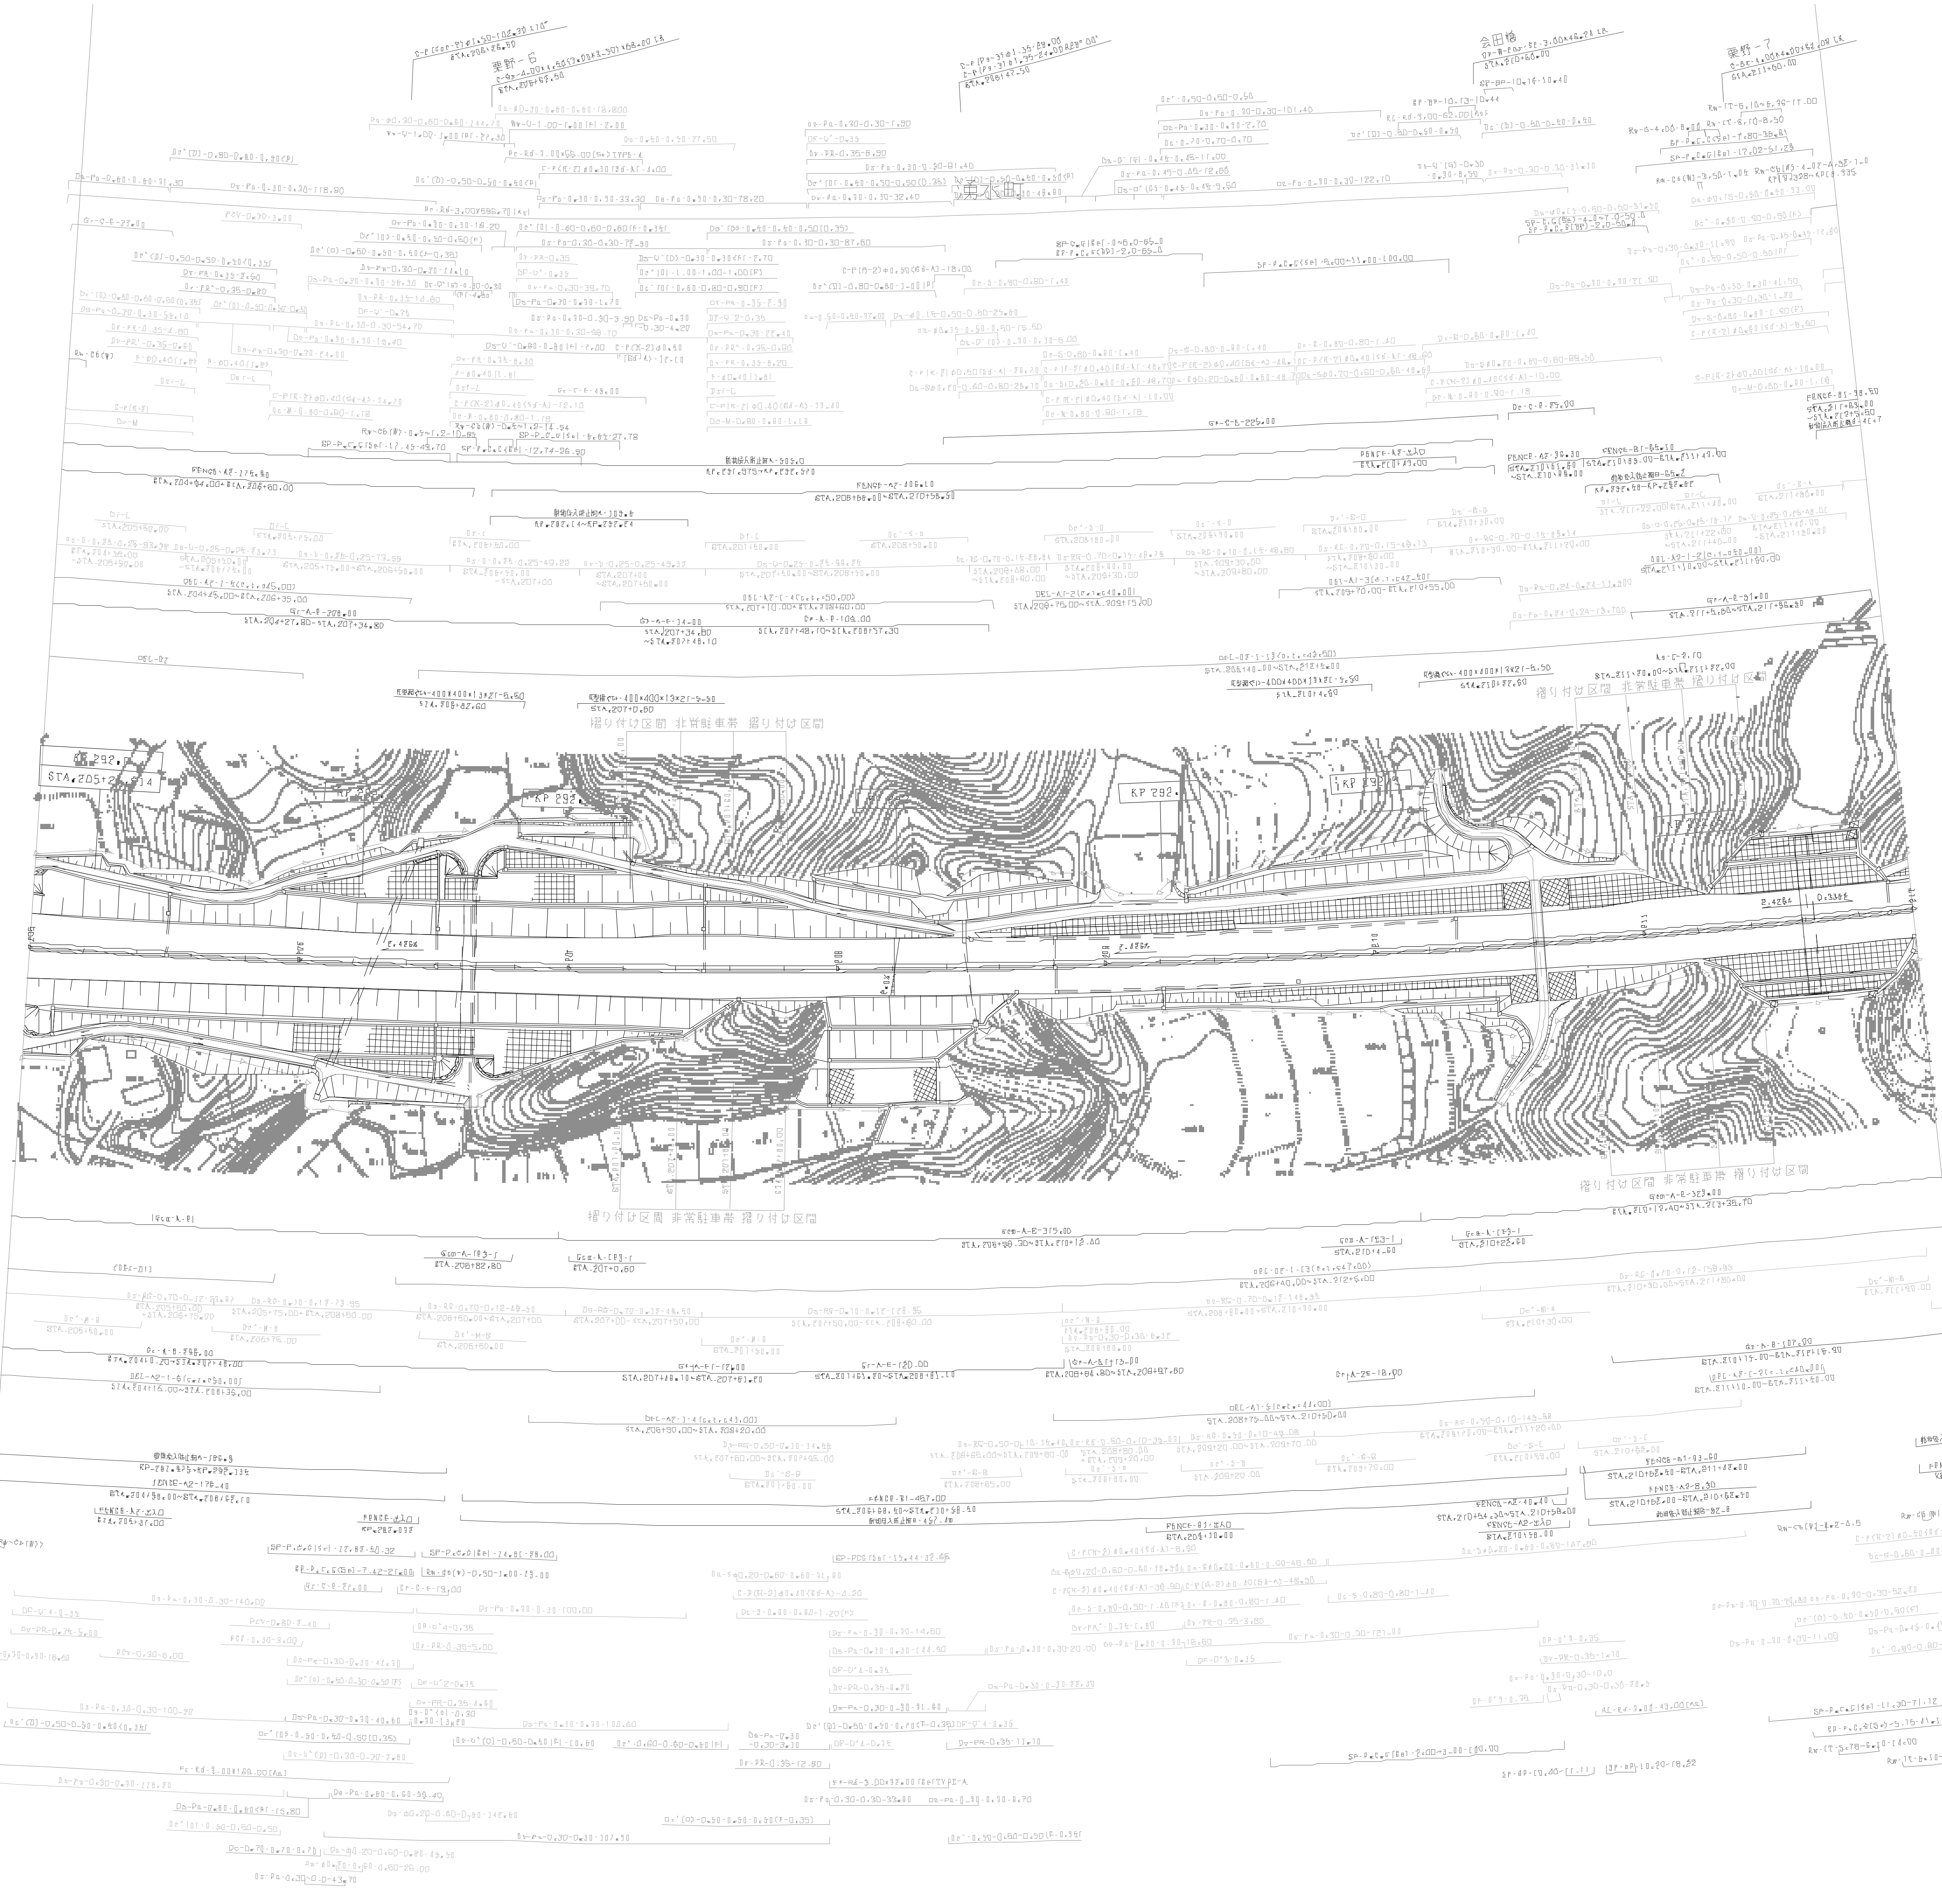

調整年月	摘要
第1回 2005年 6月	
第2回 2011年 2月	
第3回 2022年 6月	

九州縦貫自動車道鹿児島線 九州自動車道（栗野～横川）			——
工種	管理用平面図		——
名称	KP.291.978~KP.292.678 STA.205+00~STA.212+00	縮尺 1/1000	5/10

西日本高速道路（株） 九州支社

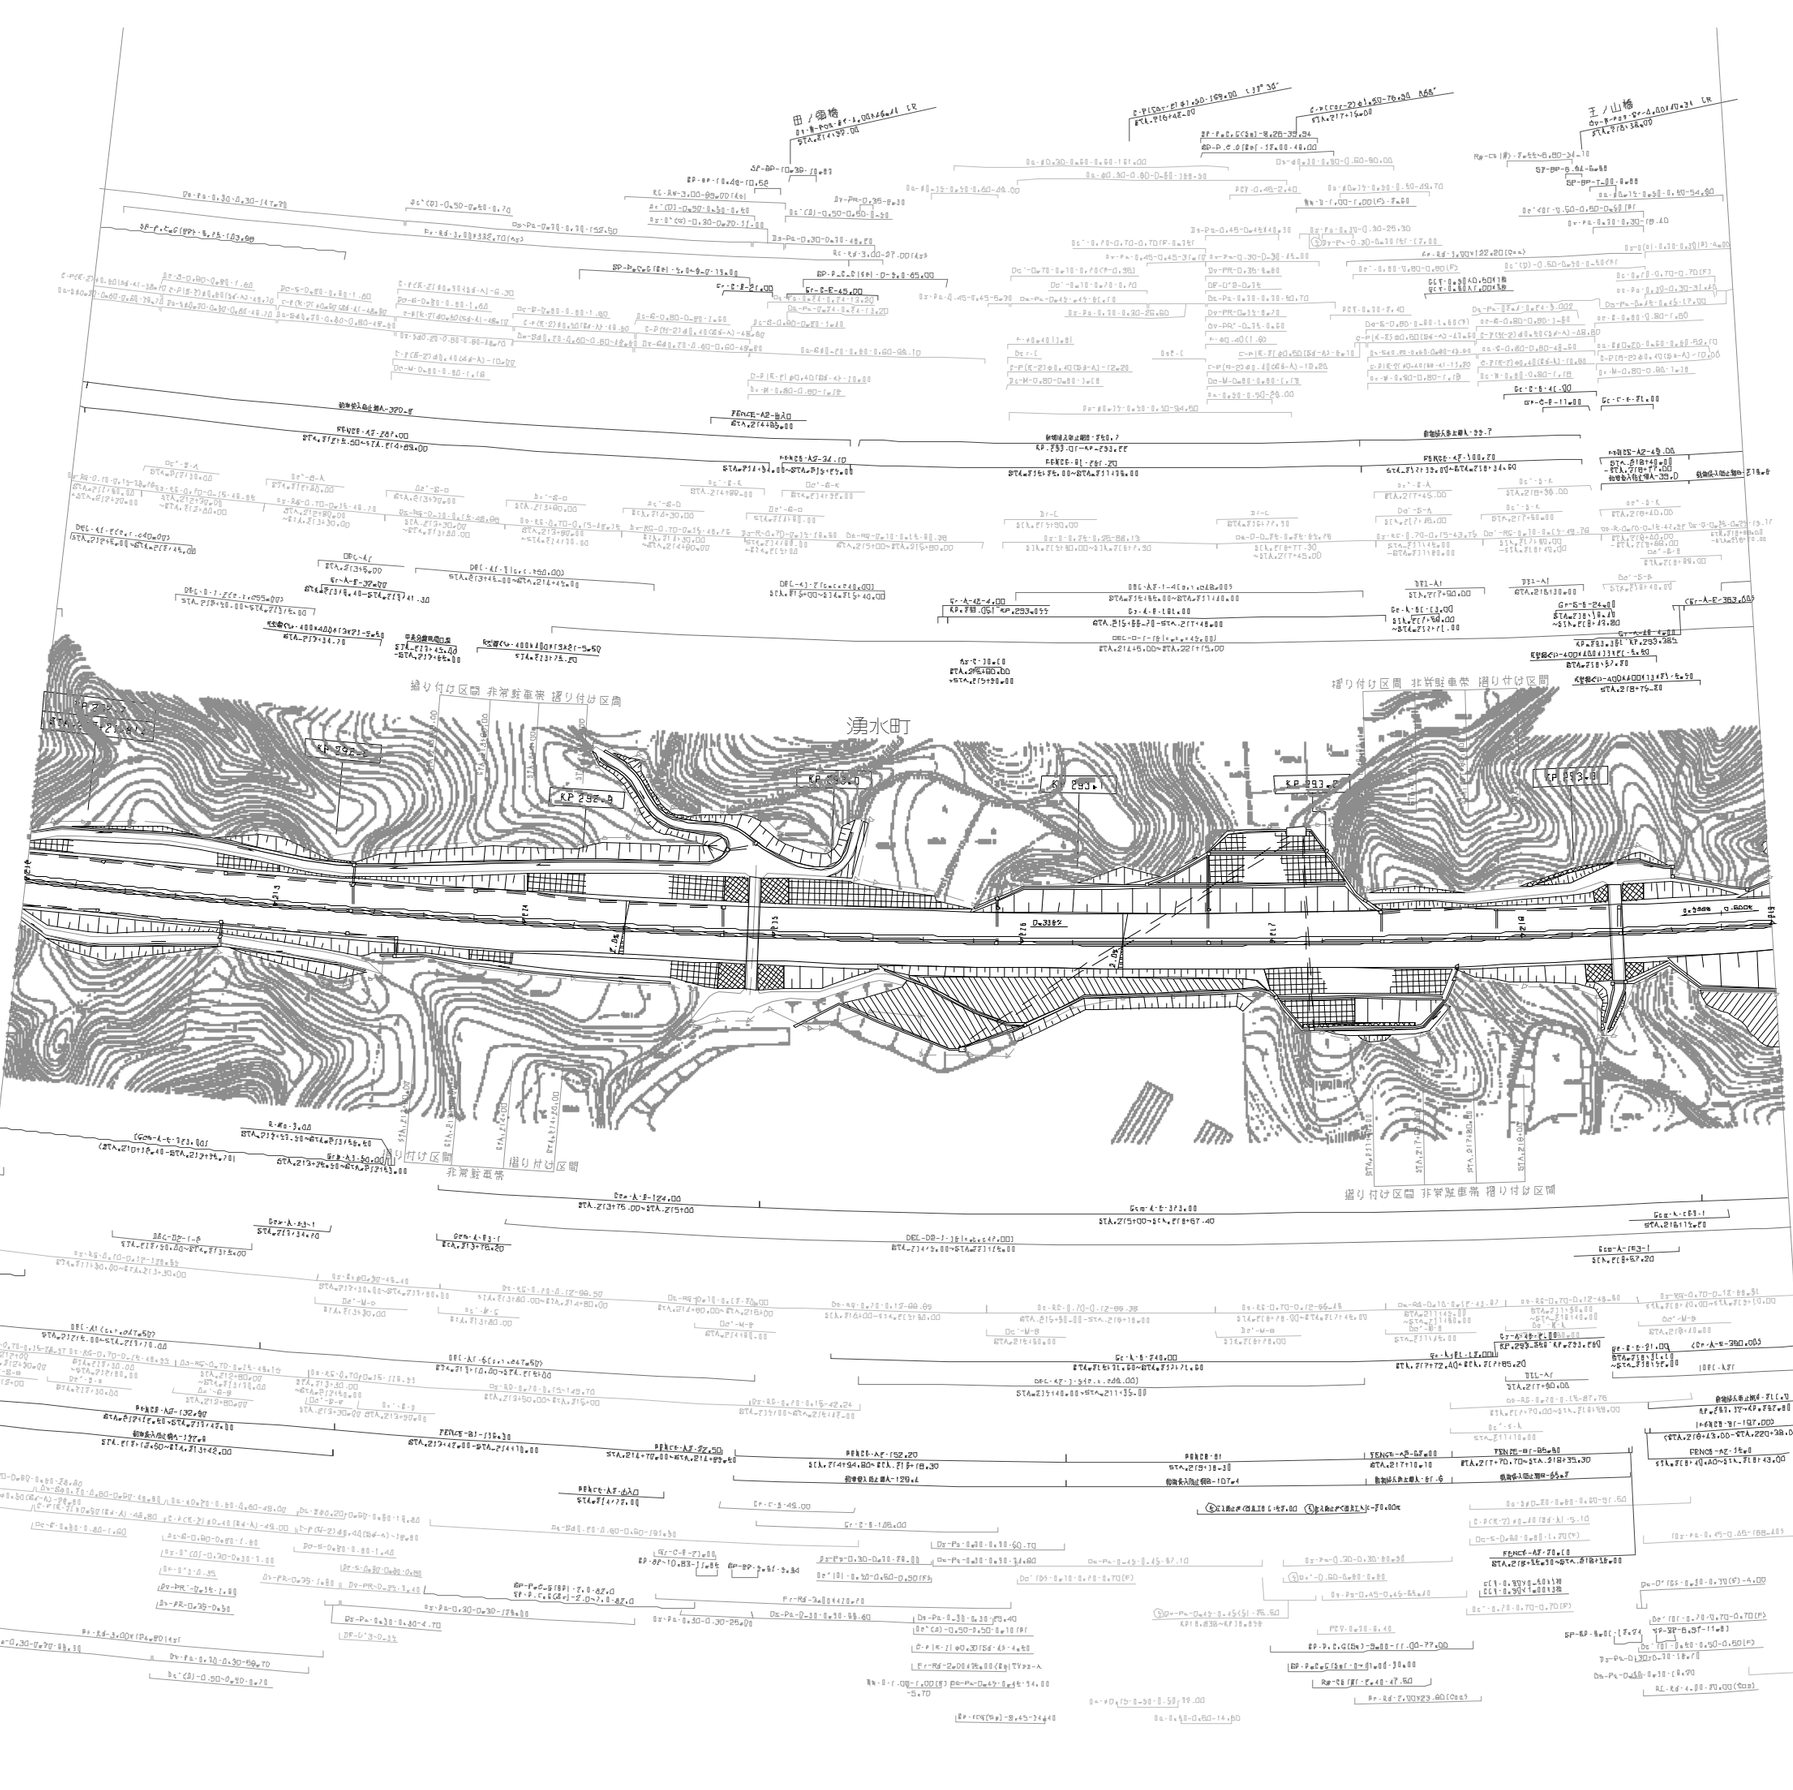
湧水町
KP 292.8
KP 293.0
KP 293.2
KP 293.4
KP 293.6
KP 293.8

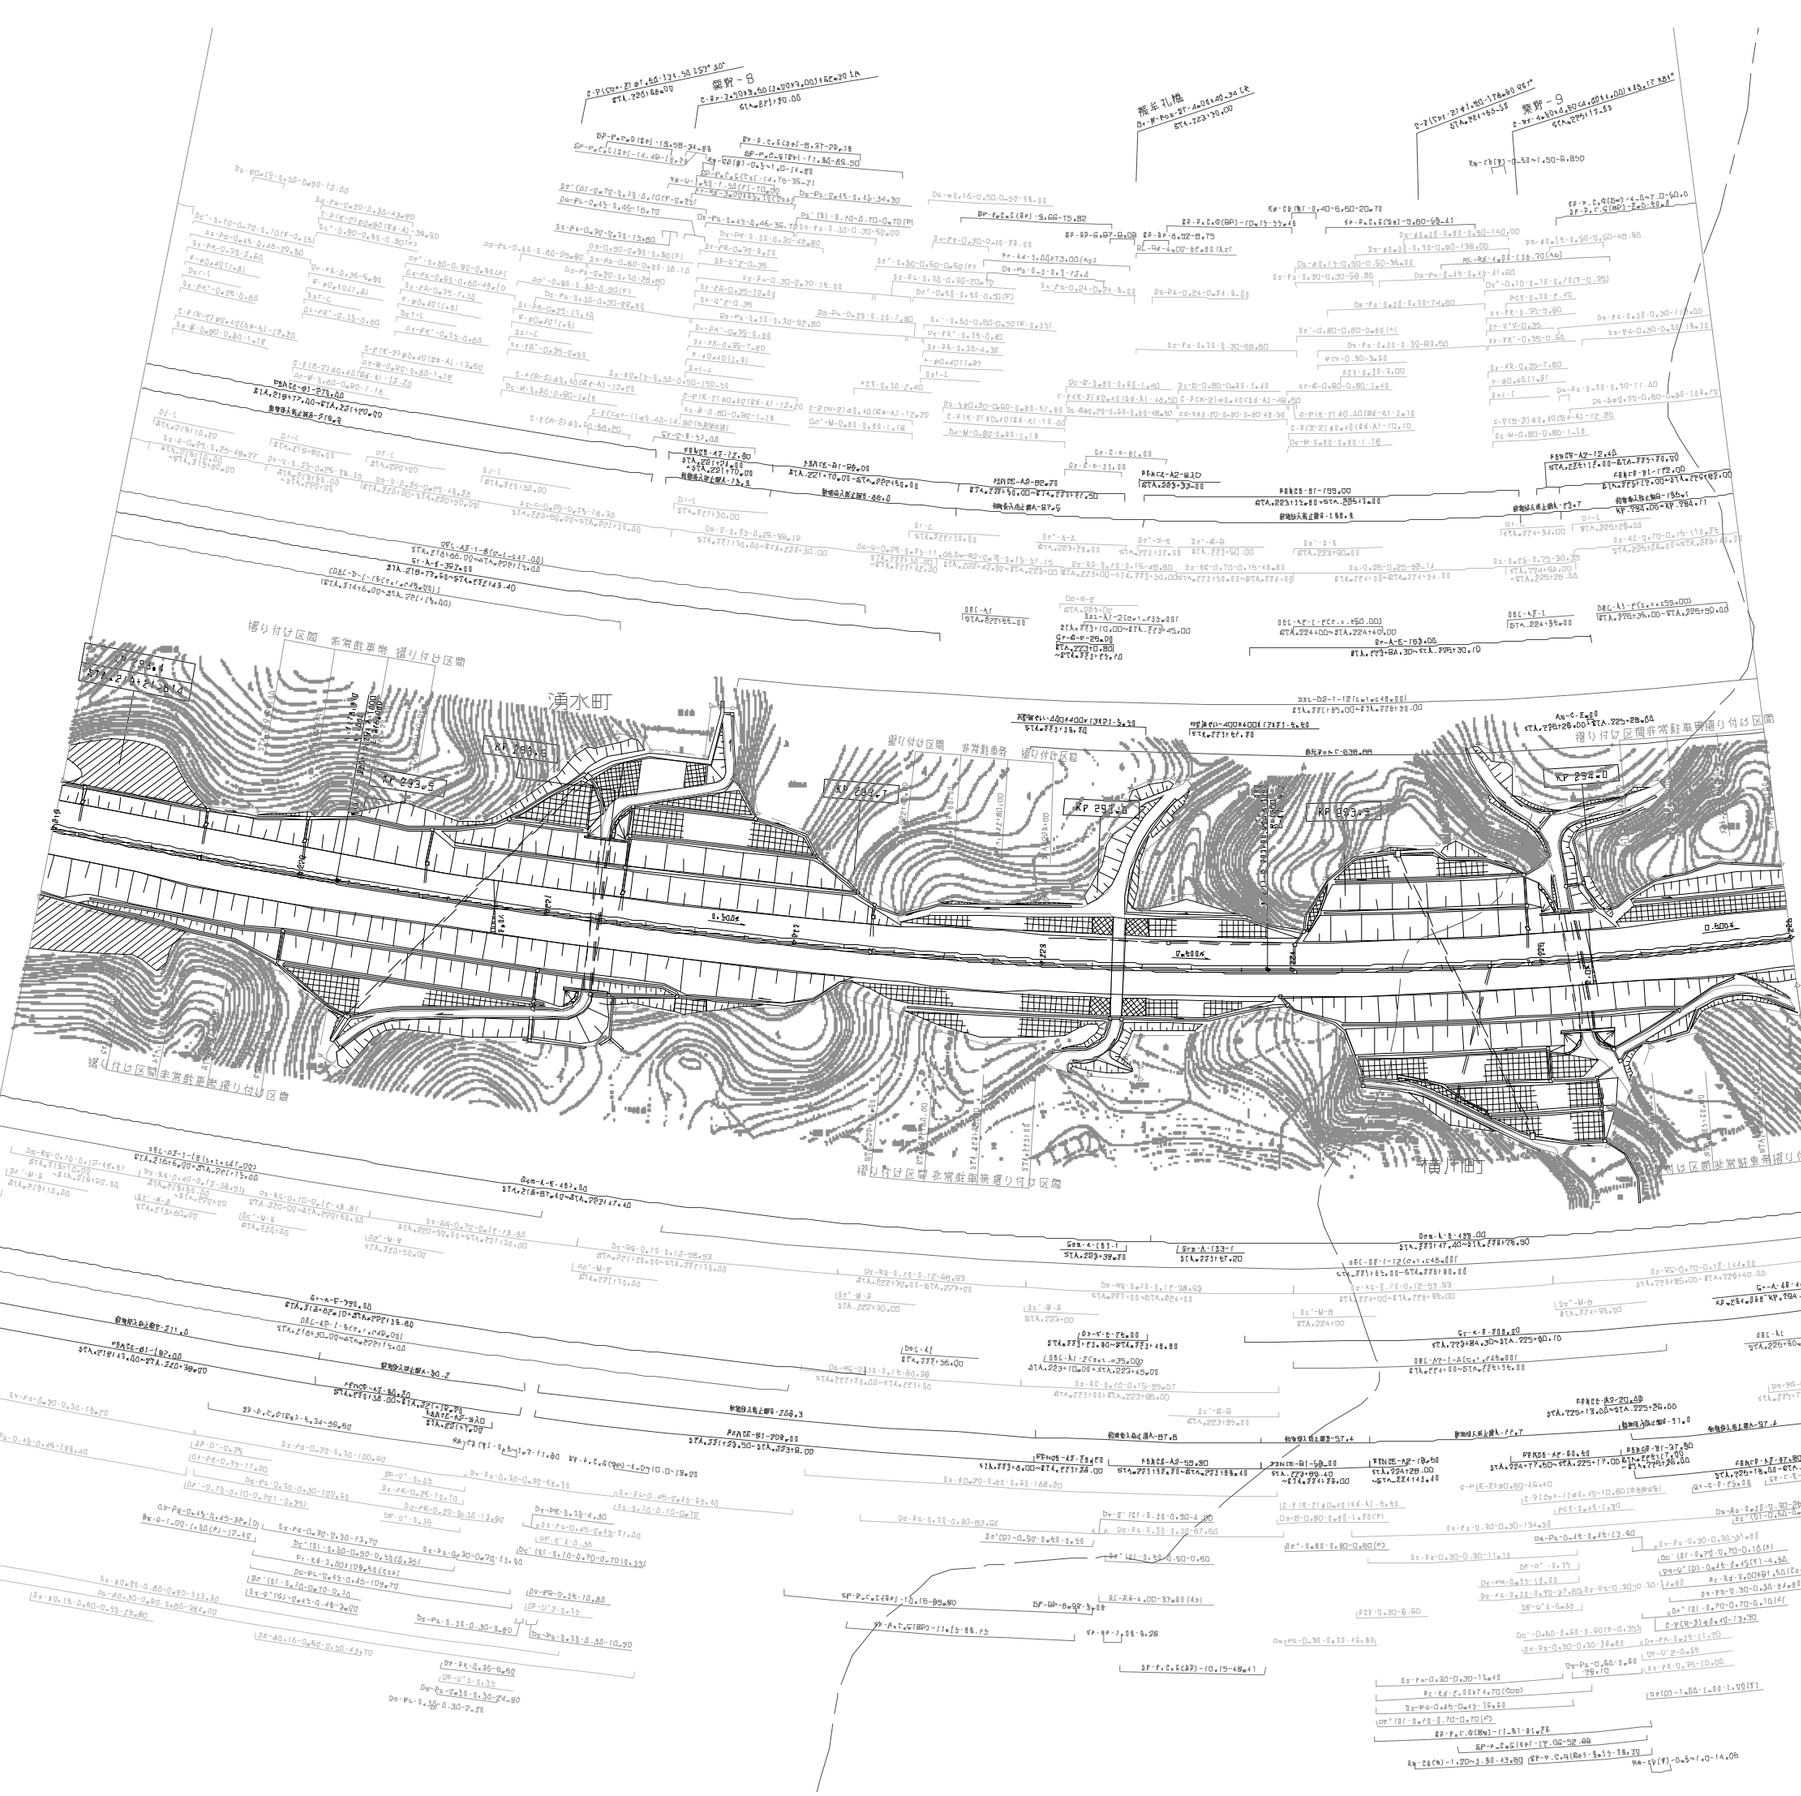
湧水町
KP 293.8
KP 293.9
KP 294.0

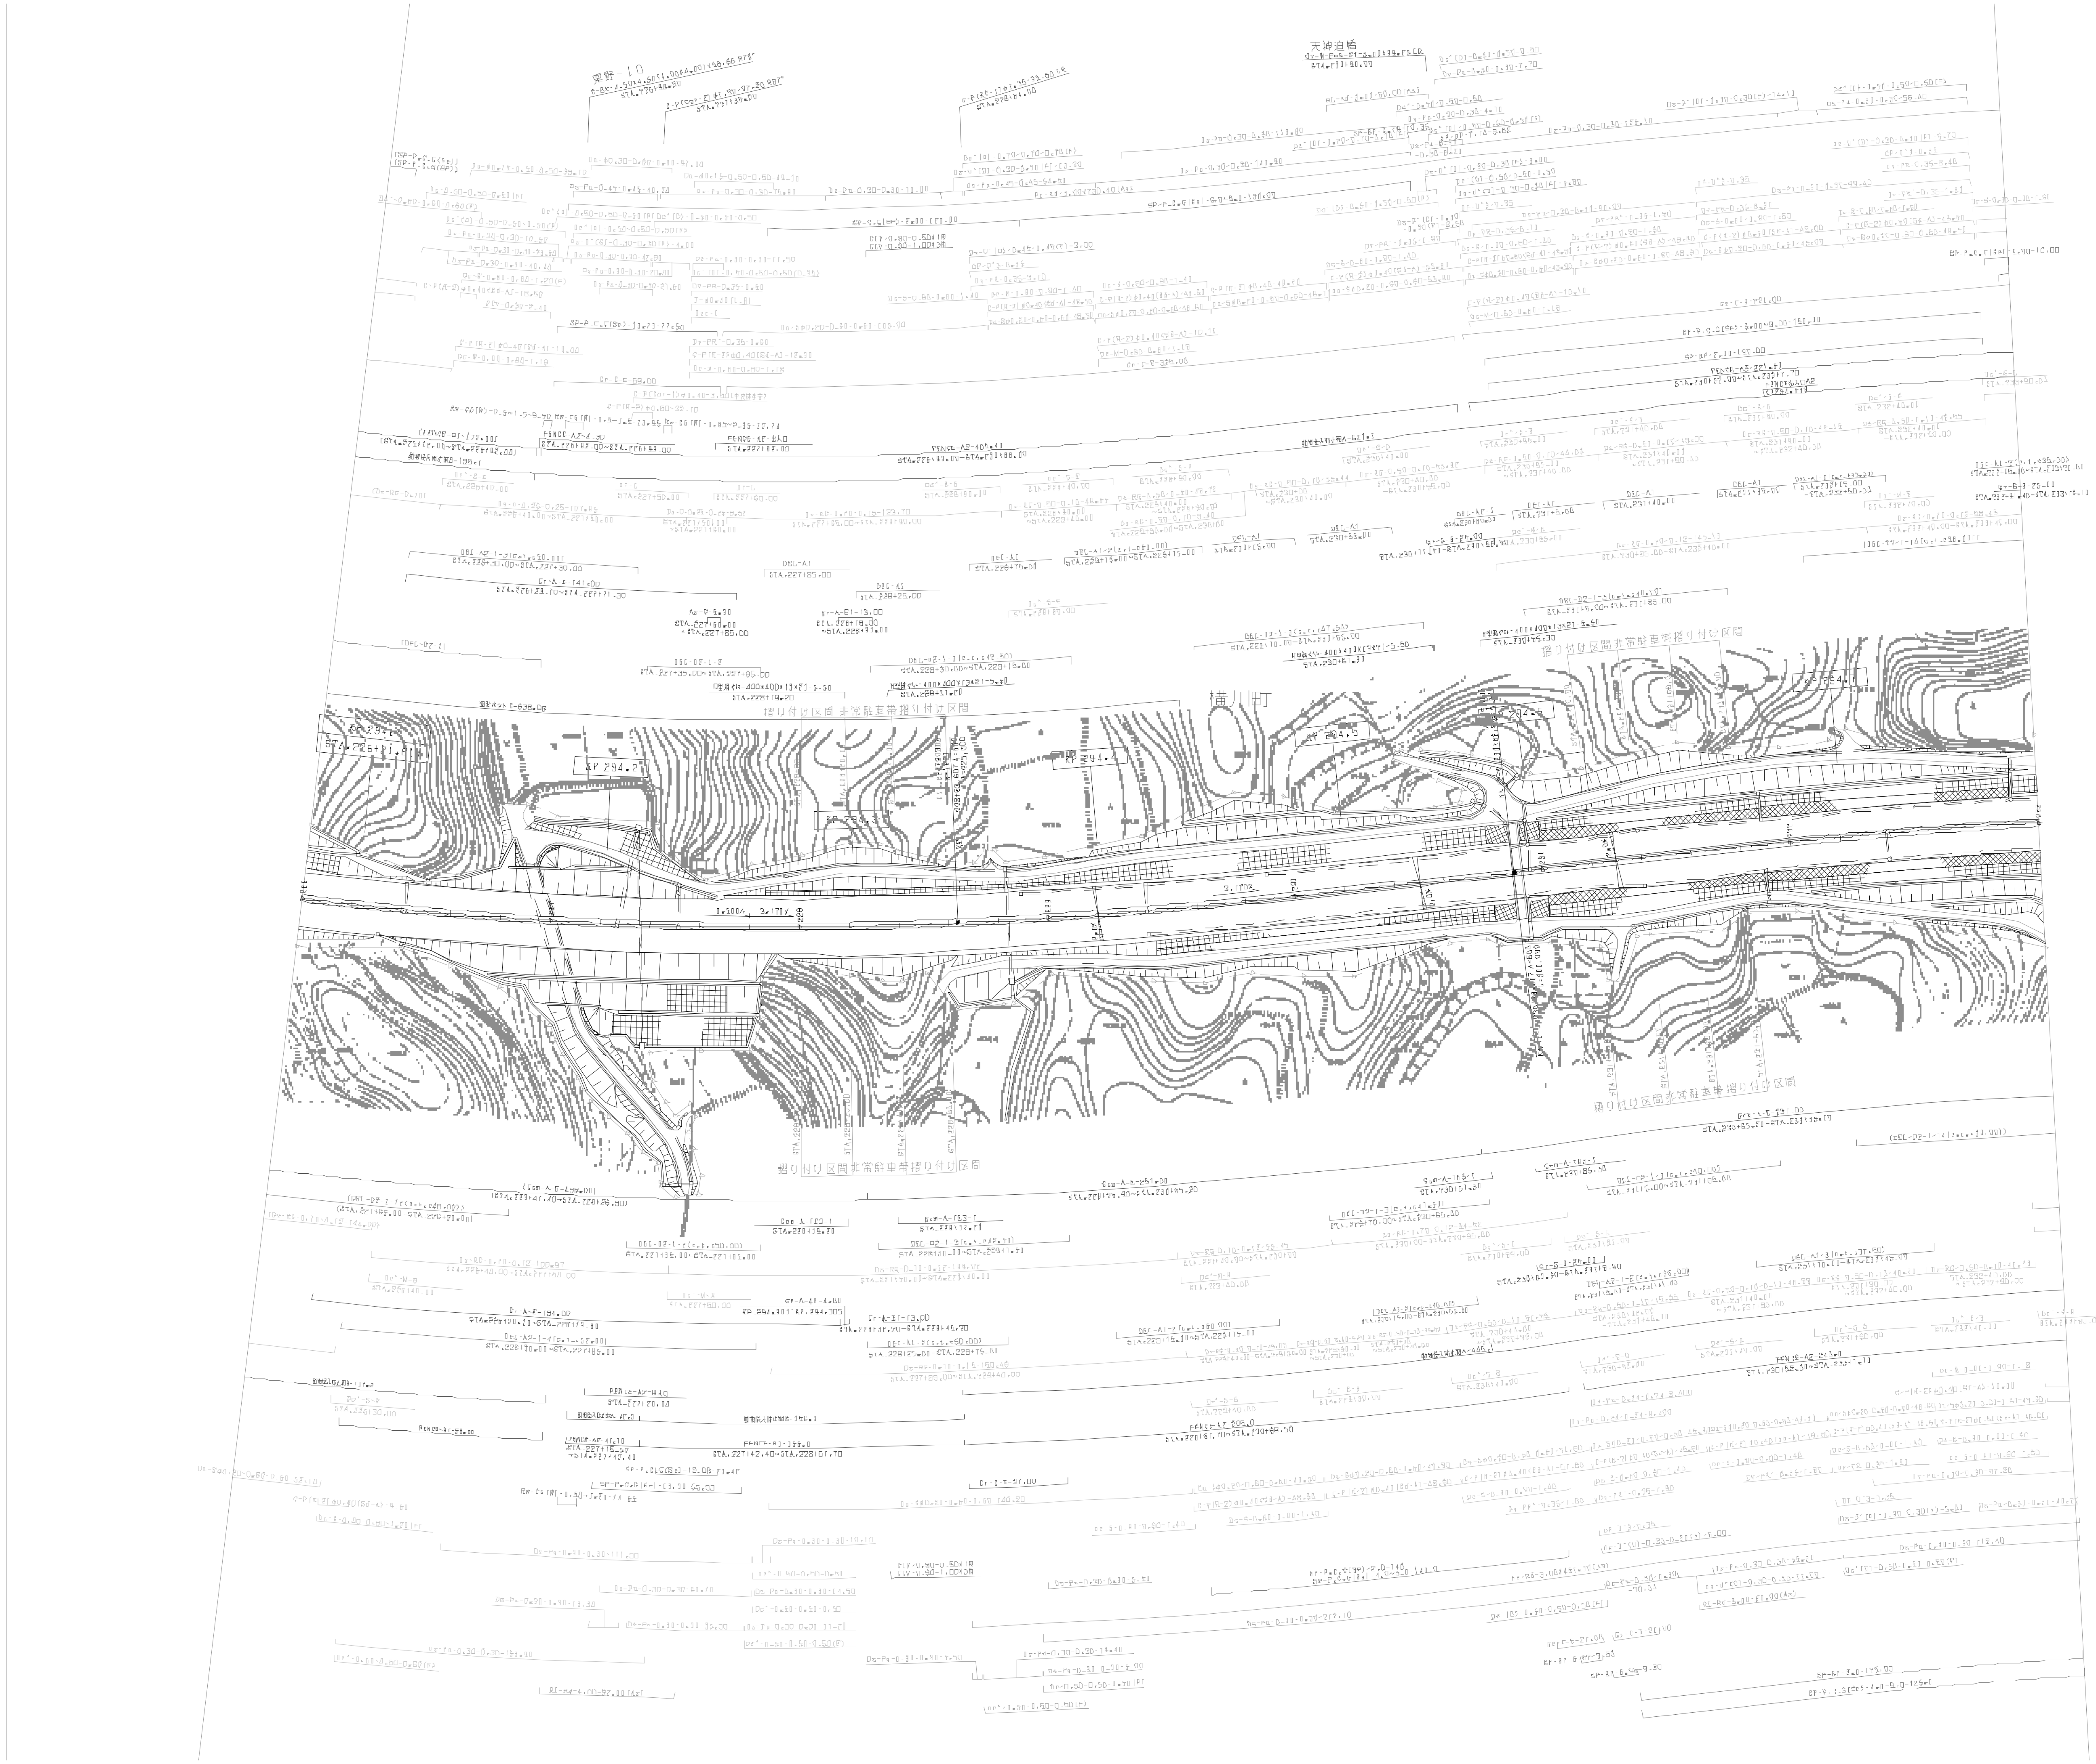

調整年月	摘要
第1回 2005年 6月	
第2回 2011年 2月	
第3回 2012年 2月	
第4回 2022年 6月	

九州縦貫自動車道鹿児島線 九州自動車道（栗野～横川）			——
工種	管理用平面図		——
名称	KP.294.078～KP.294.778 STA.226+00～STA.233+00	縮尺 1/1000	8/10
西日本高速道路（株） 九州支社			

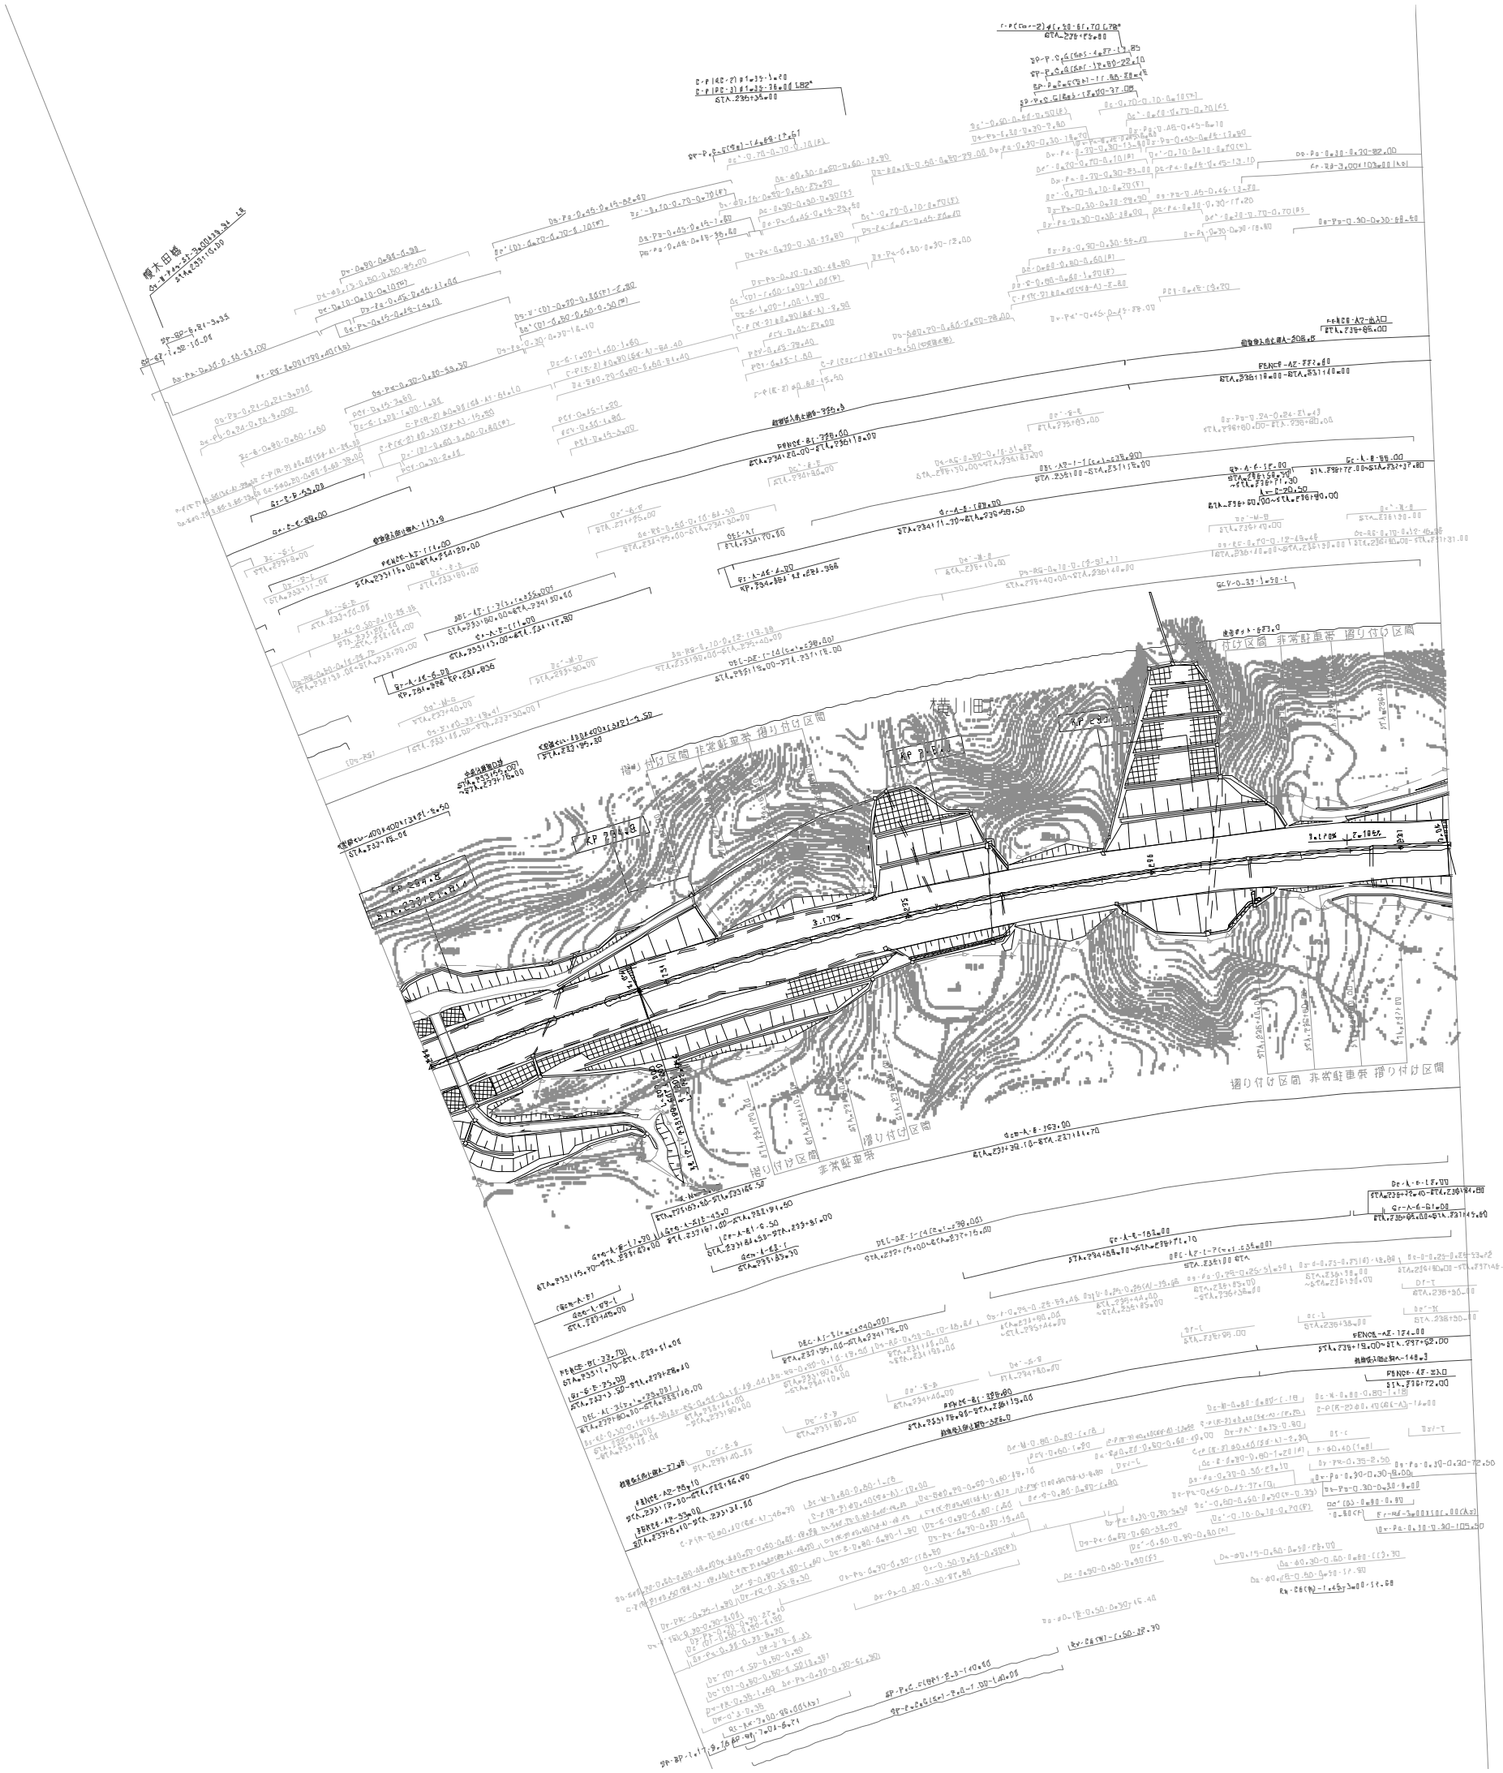
横川田
KP 294.4
KP 294.6
KP 294.8
KP 295.0

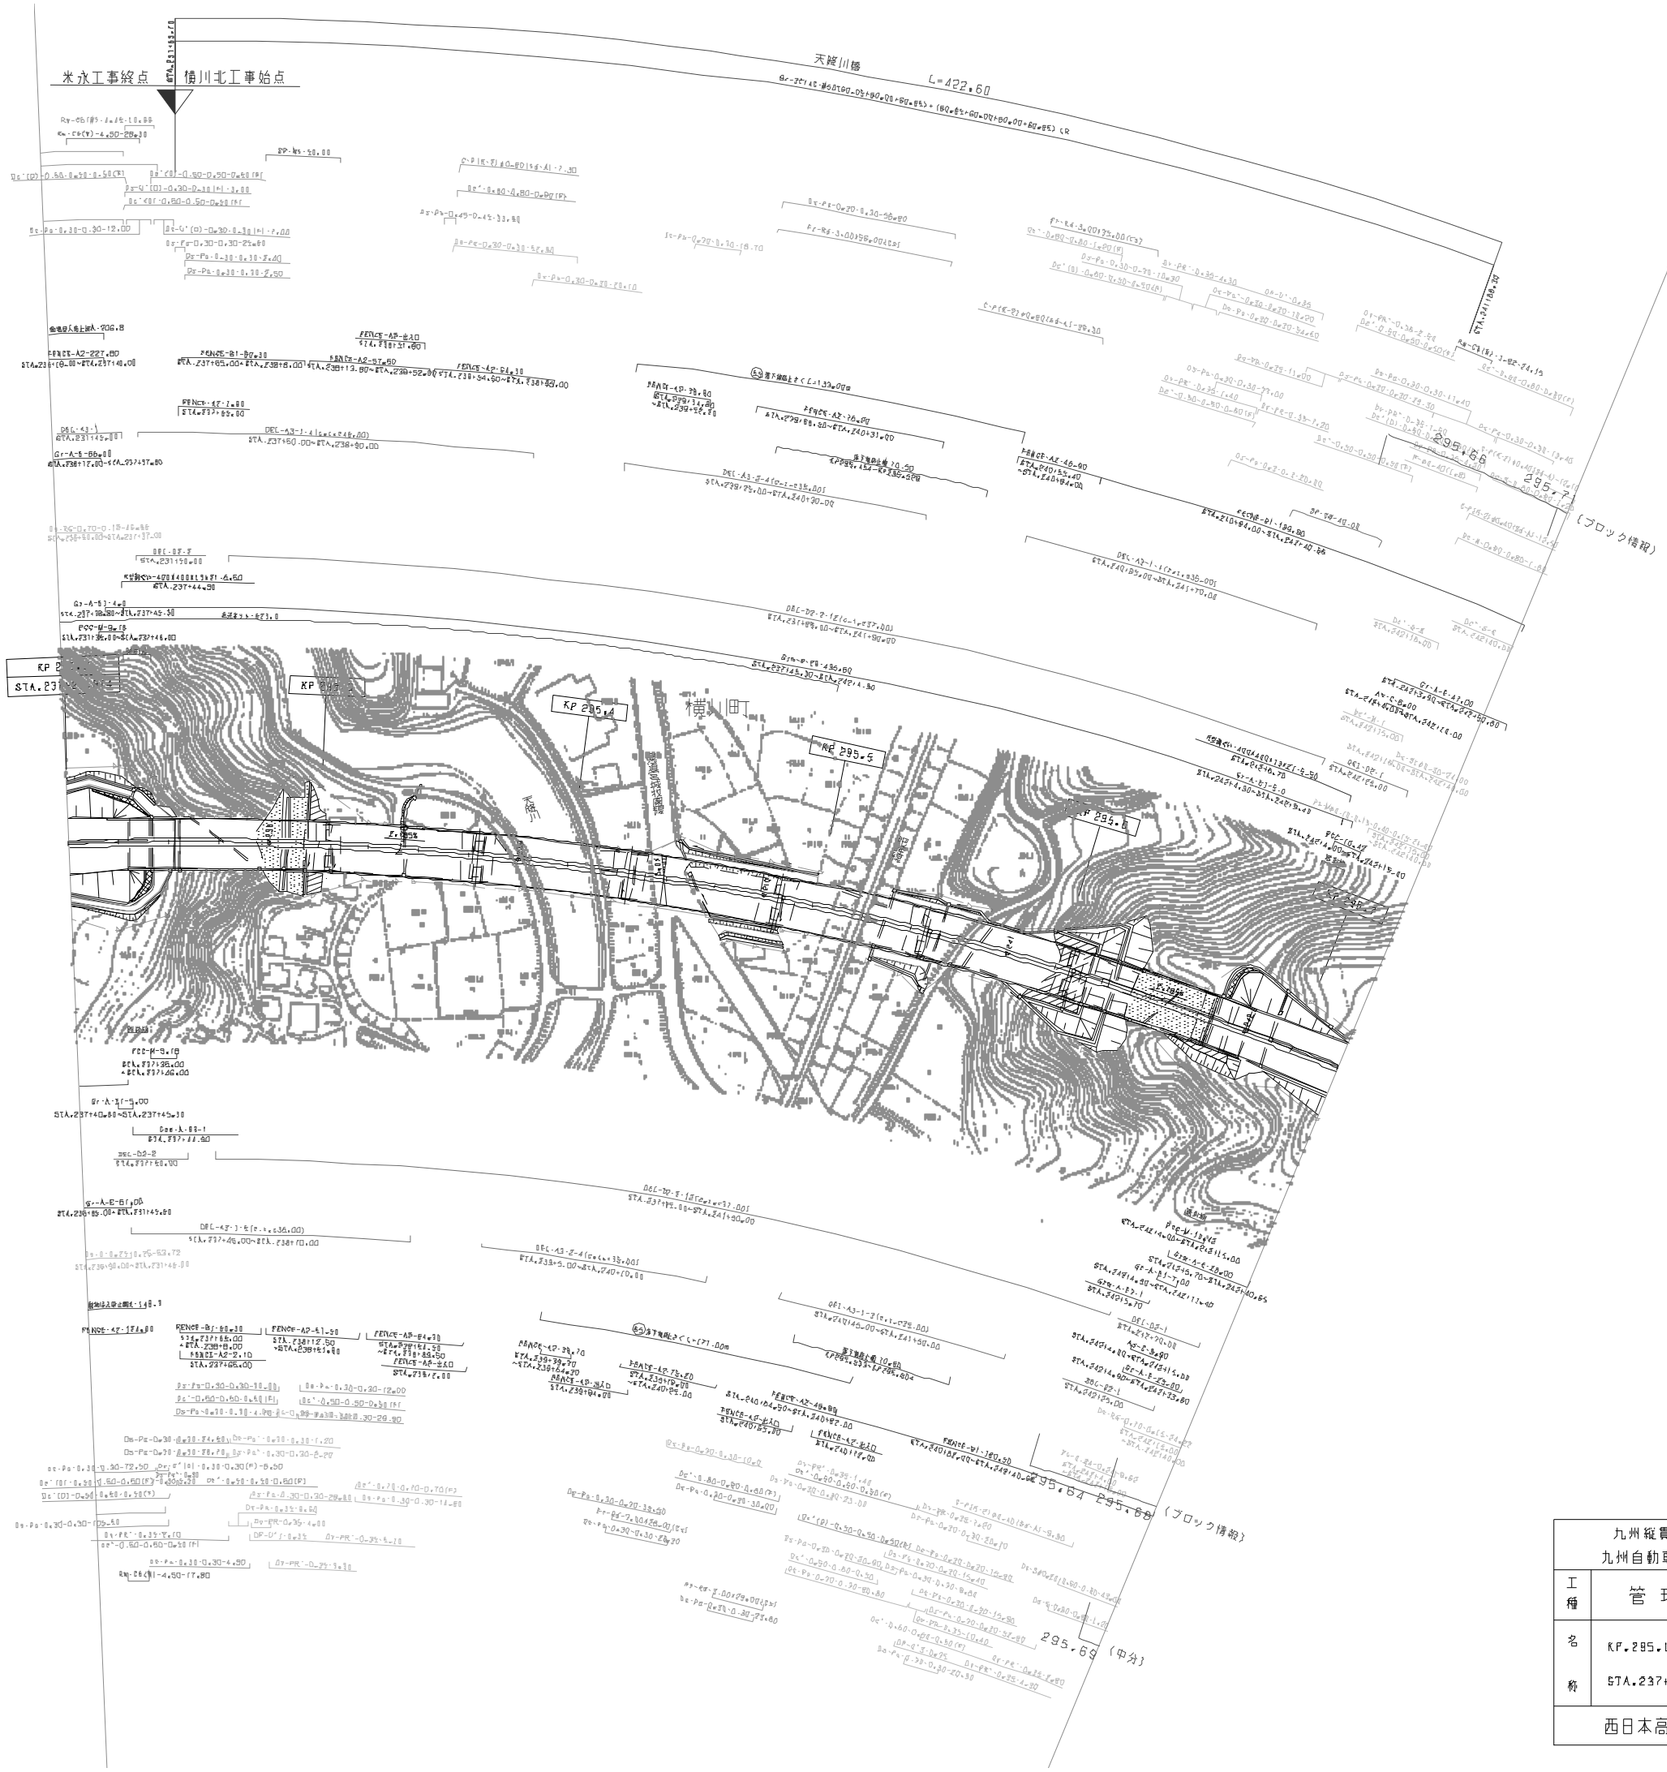

調整年月	摘要
第1回　2005年　6月	
第2回　2011年　2月	
第3回　2018年　11月	

九州縦貫自動車道鹿児島線 九州自動車道（栗野～楢川）			——
工種	管理用平面図		——
名称	KP.295.198~KP.295.718 STA.237+20~STA.242+40	縮尺 1/1000	10 10
西日本高速道路（株）　九州支社			

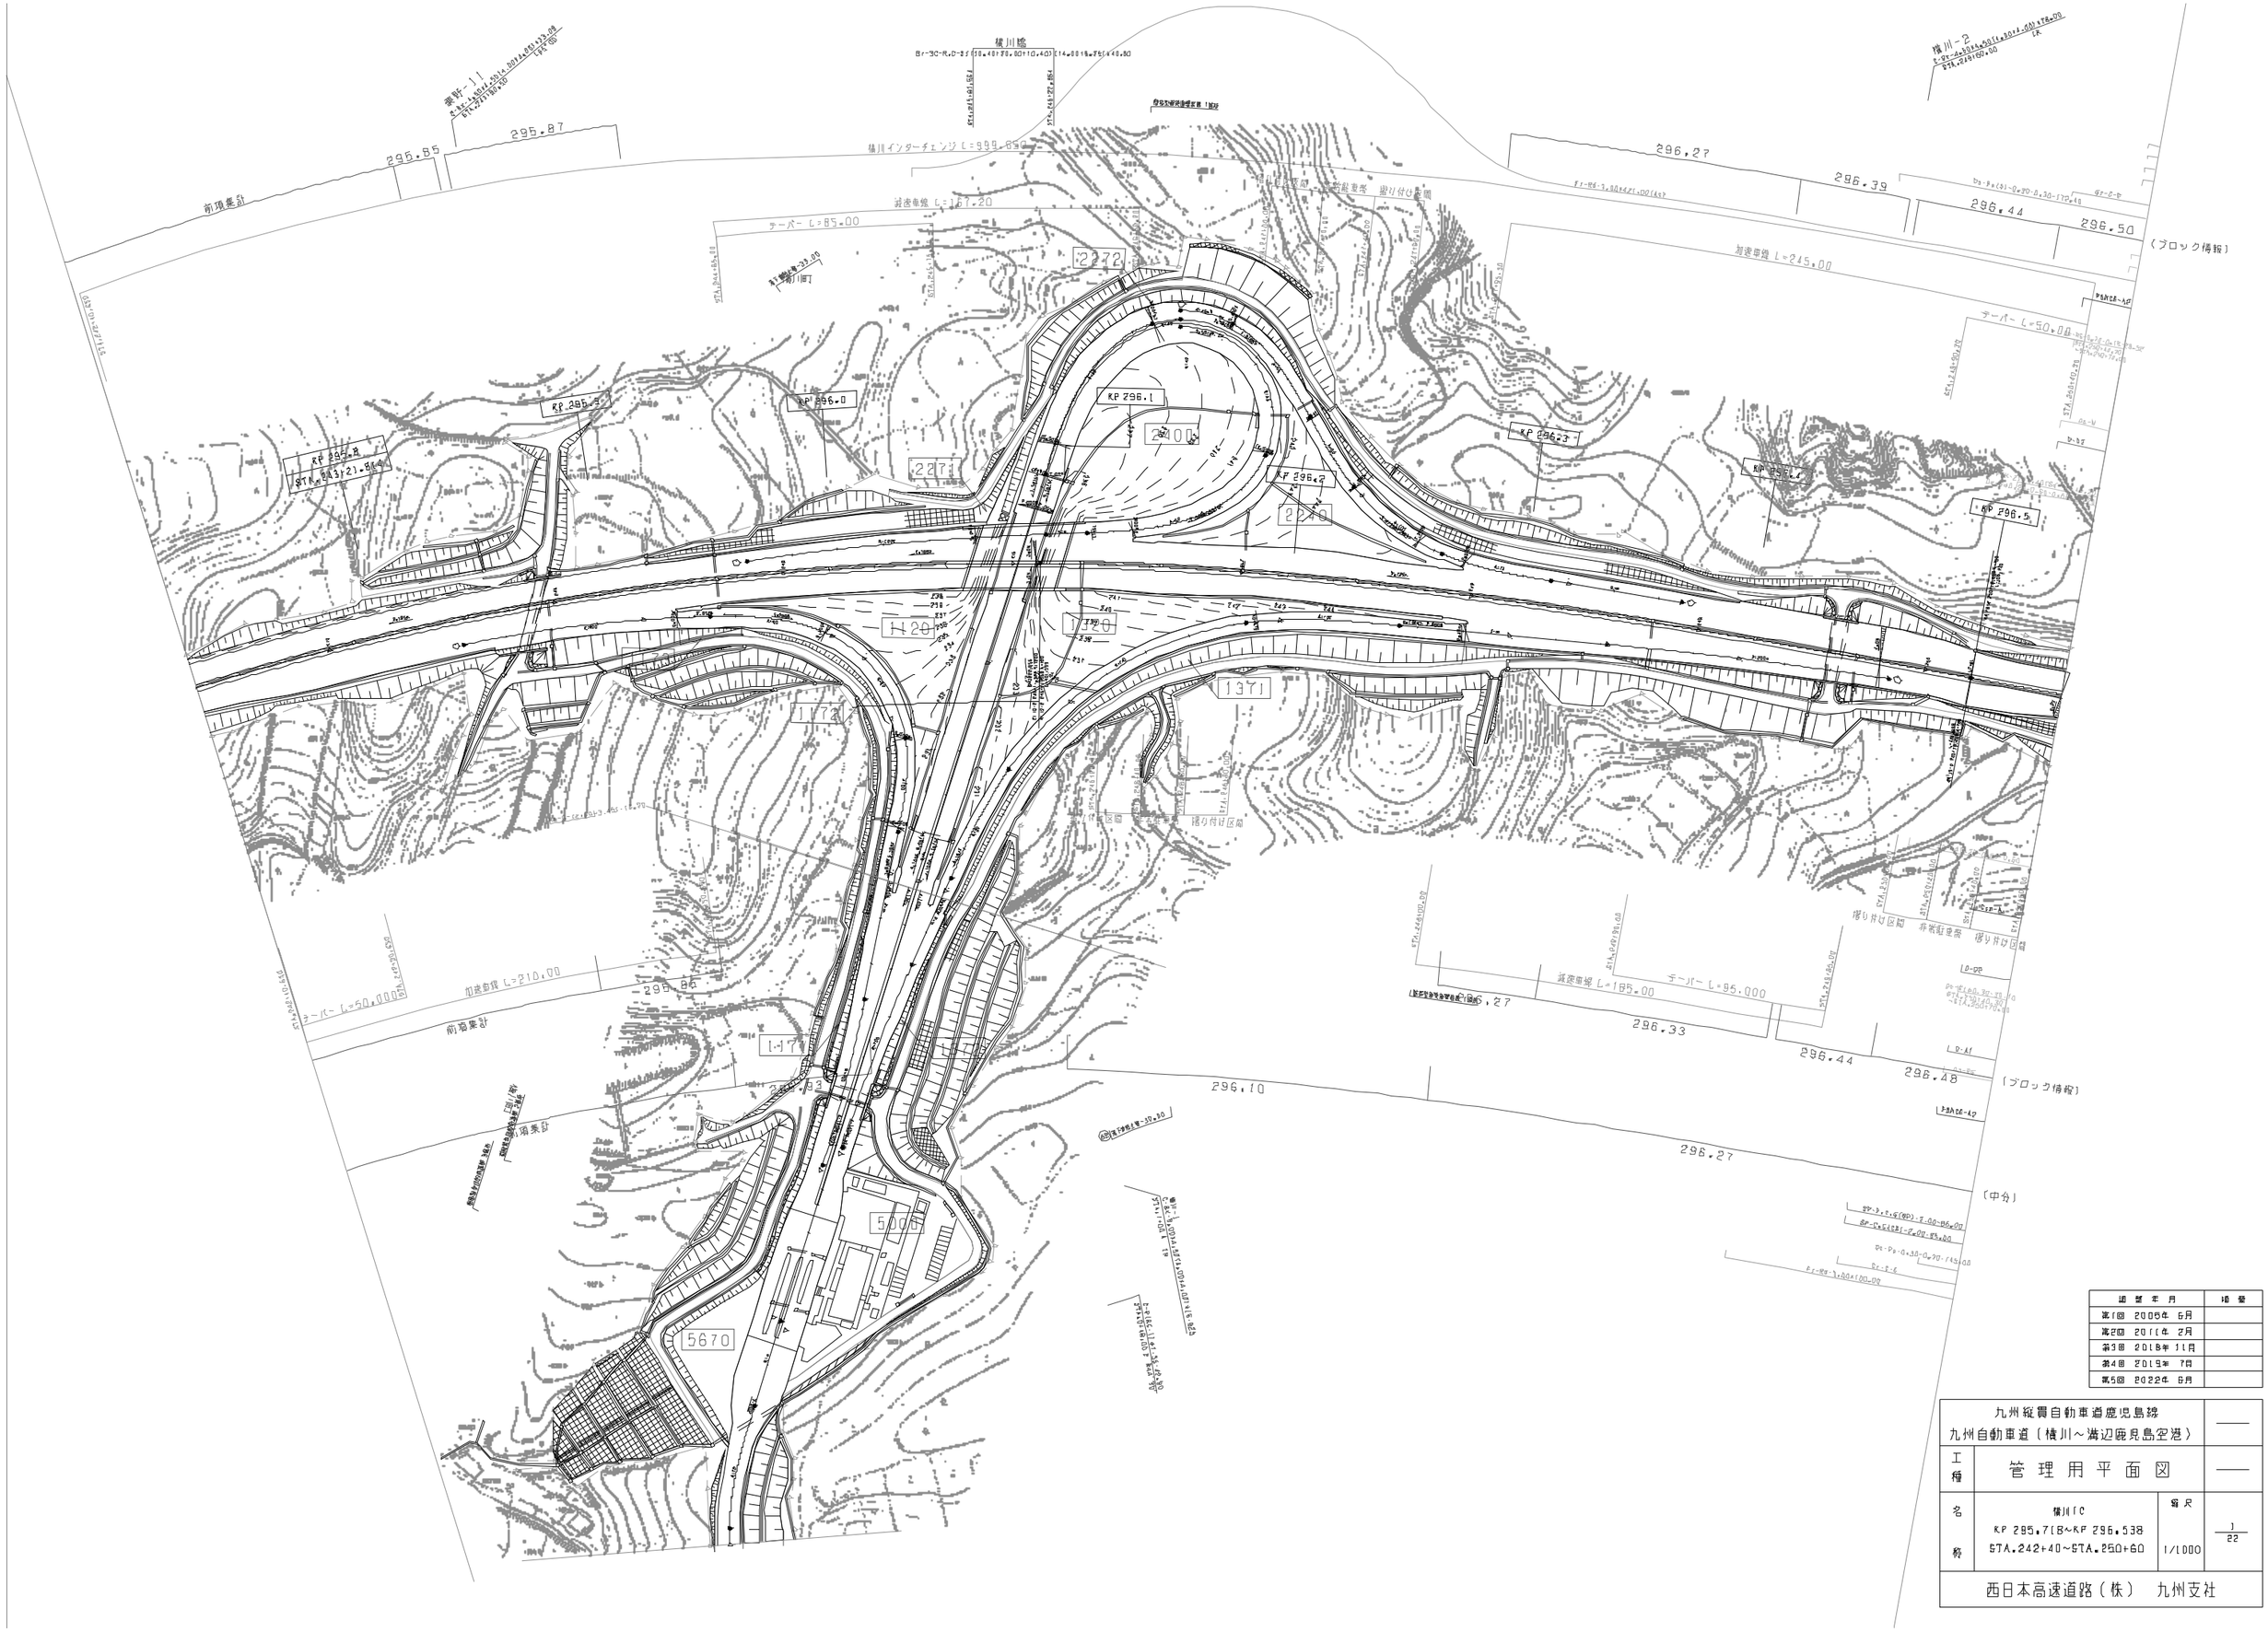

適 用 年 月	摘 要
第1回 2006年 6月	
第2回 2011年 2月	
第3回 2018年 11月	
第4回 2019年 7月	
第5回 2022年 6月	

九州縦貫自動車道鹿児島線 九州自動車道（横川～溝辺鹿児島空港）			——
工種	管 理 用 平 面 図		——
名称	横川IC KP 295.718～KP 296.538 STA.242+40～STA.250+60	縮尺 1/1000	1/22
西日本高速道路（株） 九州支社			

横川町
R=80
R=115
R=30
R=40
R=15
R=10
R=20
R=25
R=30
R=115
R=80

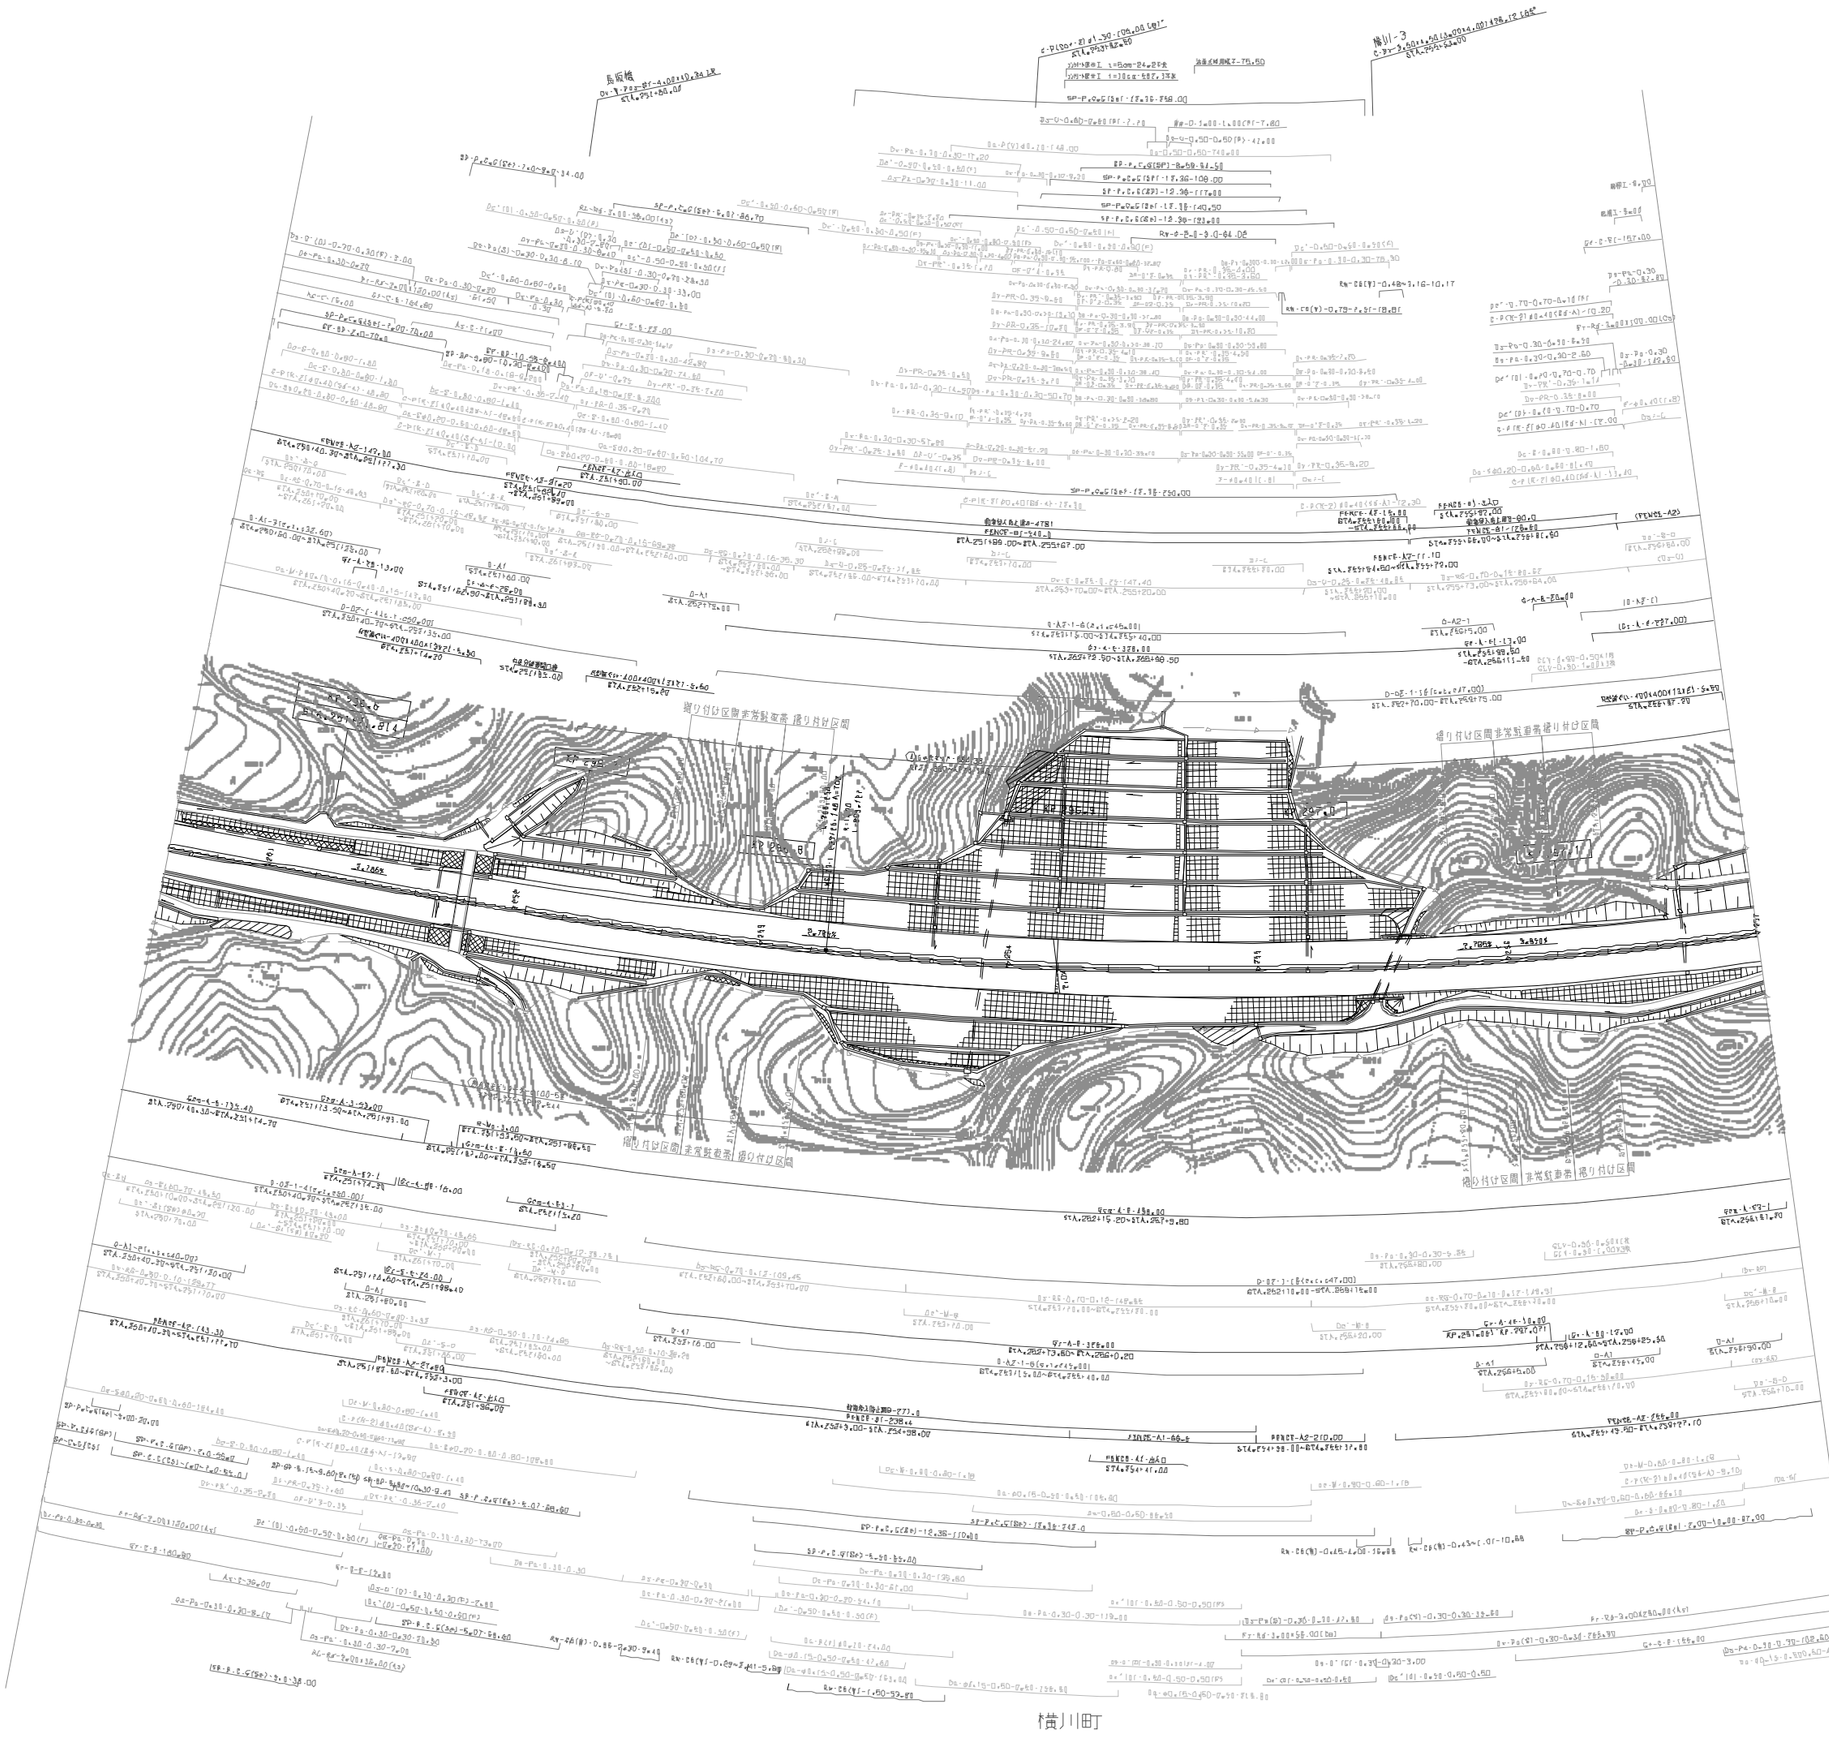

図面年月	摘要
第1回 2005年 6月	
第2回 2011年 2月	
第3回 2012年 2月	
第4回 2022年 6月	
第5回 2023年 6月	

九州縦貫自動車道鹿児島線 九州自動車道（横川～溝辺鹿児島空港）			——
工種	管理用平面図		——
名称	KP 286.538~KP 297.178 STA.250+60~STA.257+00	縮尺 1/1000	3/22
西日本高速道路（株） 九州支社			

工種	管理用平面図	——
名称	KP 29T.178~KP 29T.818	縮尺 1/1000
名称	STA.257+00~STA.264+00	A4 22




西日本高速道路（株） 九州支社

横川北工事終点
横川舗装工事終点
横川南工事始点
石峯舗装工事始点
STA.264+19.00
横川町
昌源川橋 L=230.70
南項集計
297.93
298.16
298.21
298.30
298.39
（ブロック情報）
KP 297.4
KP 298.4
298.11
297.89
297.84
298.16
298.40
298.45
（ブロック情報）

調整年月	摘要
第1回 2005年 6月	
第2回 2011年 2月	
第3回 2022年 6月	

九州縦貫自動車道鹿児島線 九州自動車道（横川～溝辺鹿児島空港）			——
工種	管理用平面図		——
名称	KP 297.878～KP 298.578 STA.264+00～STA.271+00	縮尺 1/1000	5 22
西日本高速道路（株） 九州支社			

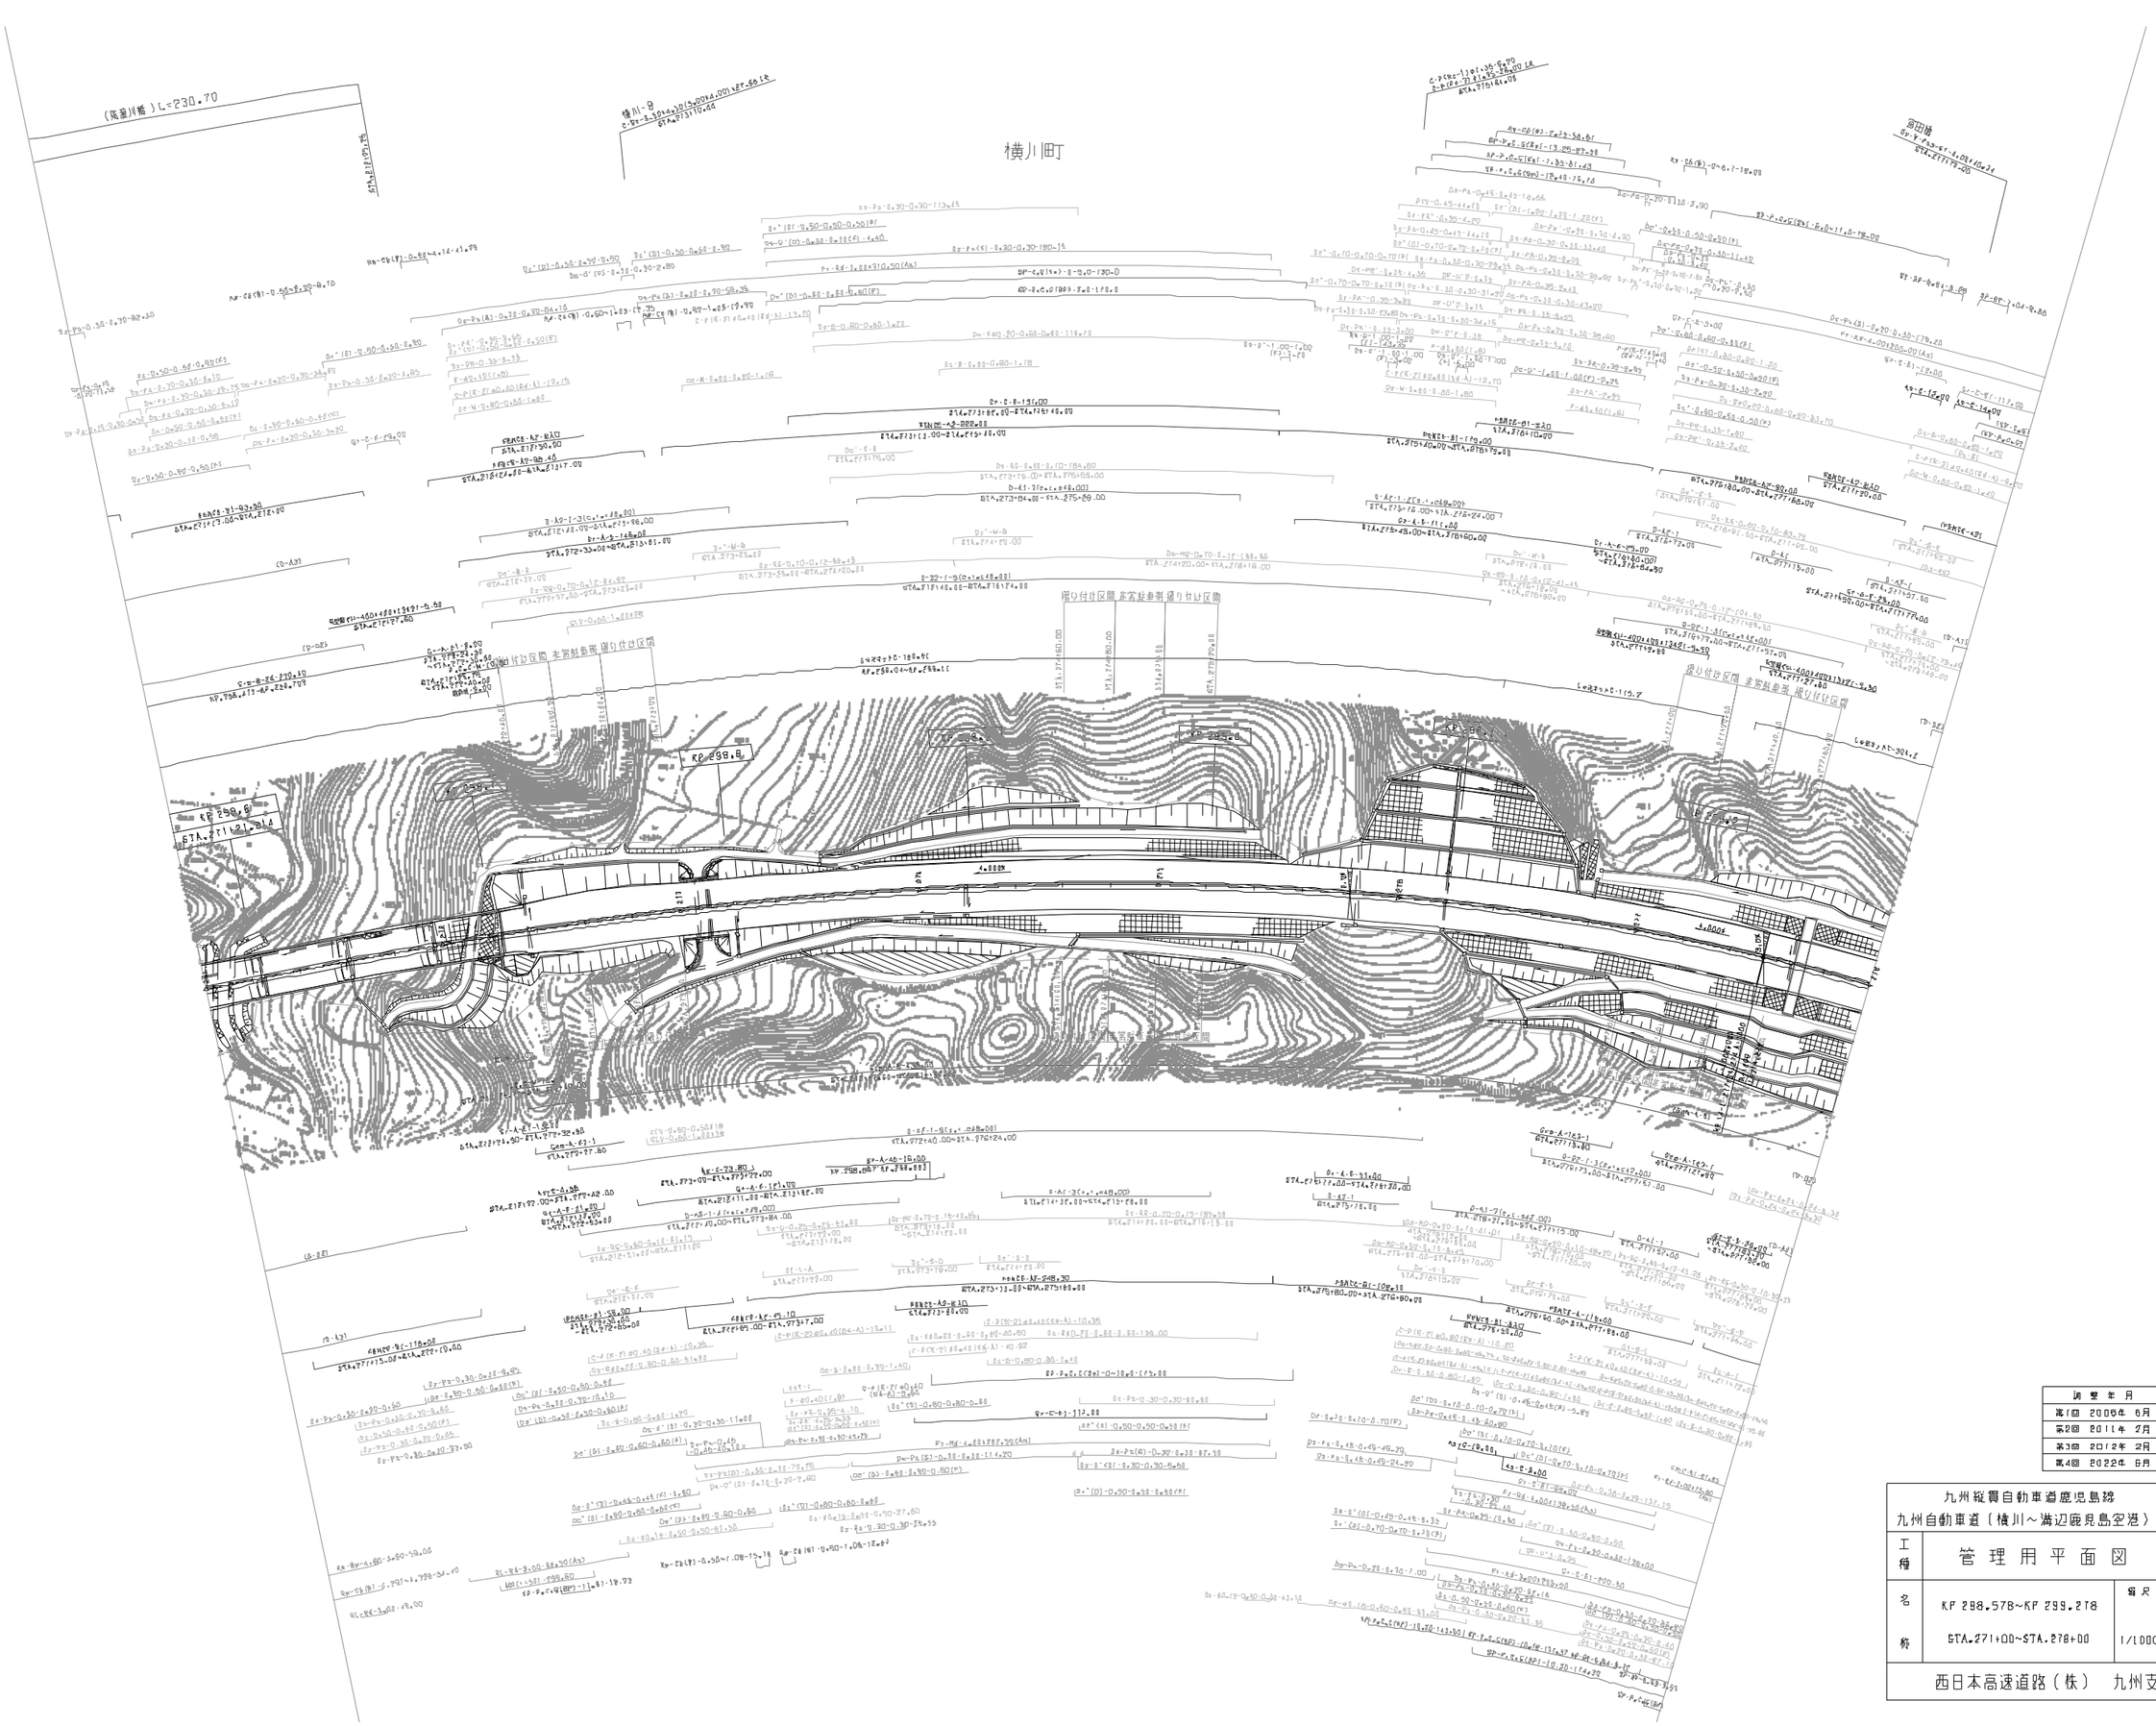
横川町
横川-B
KP 298.8
KP 299.0
KP 299.2

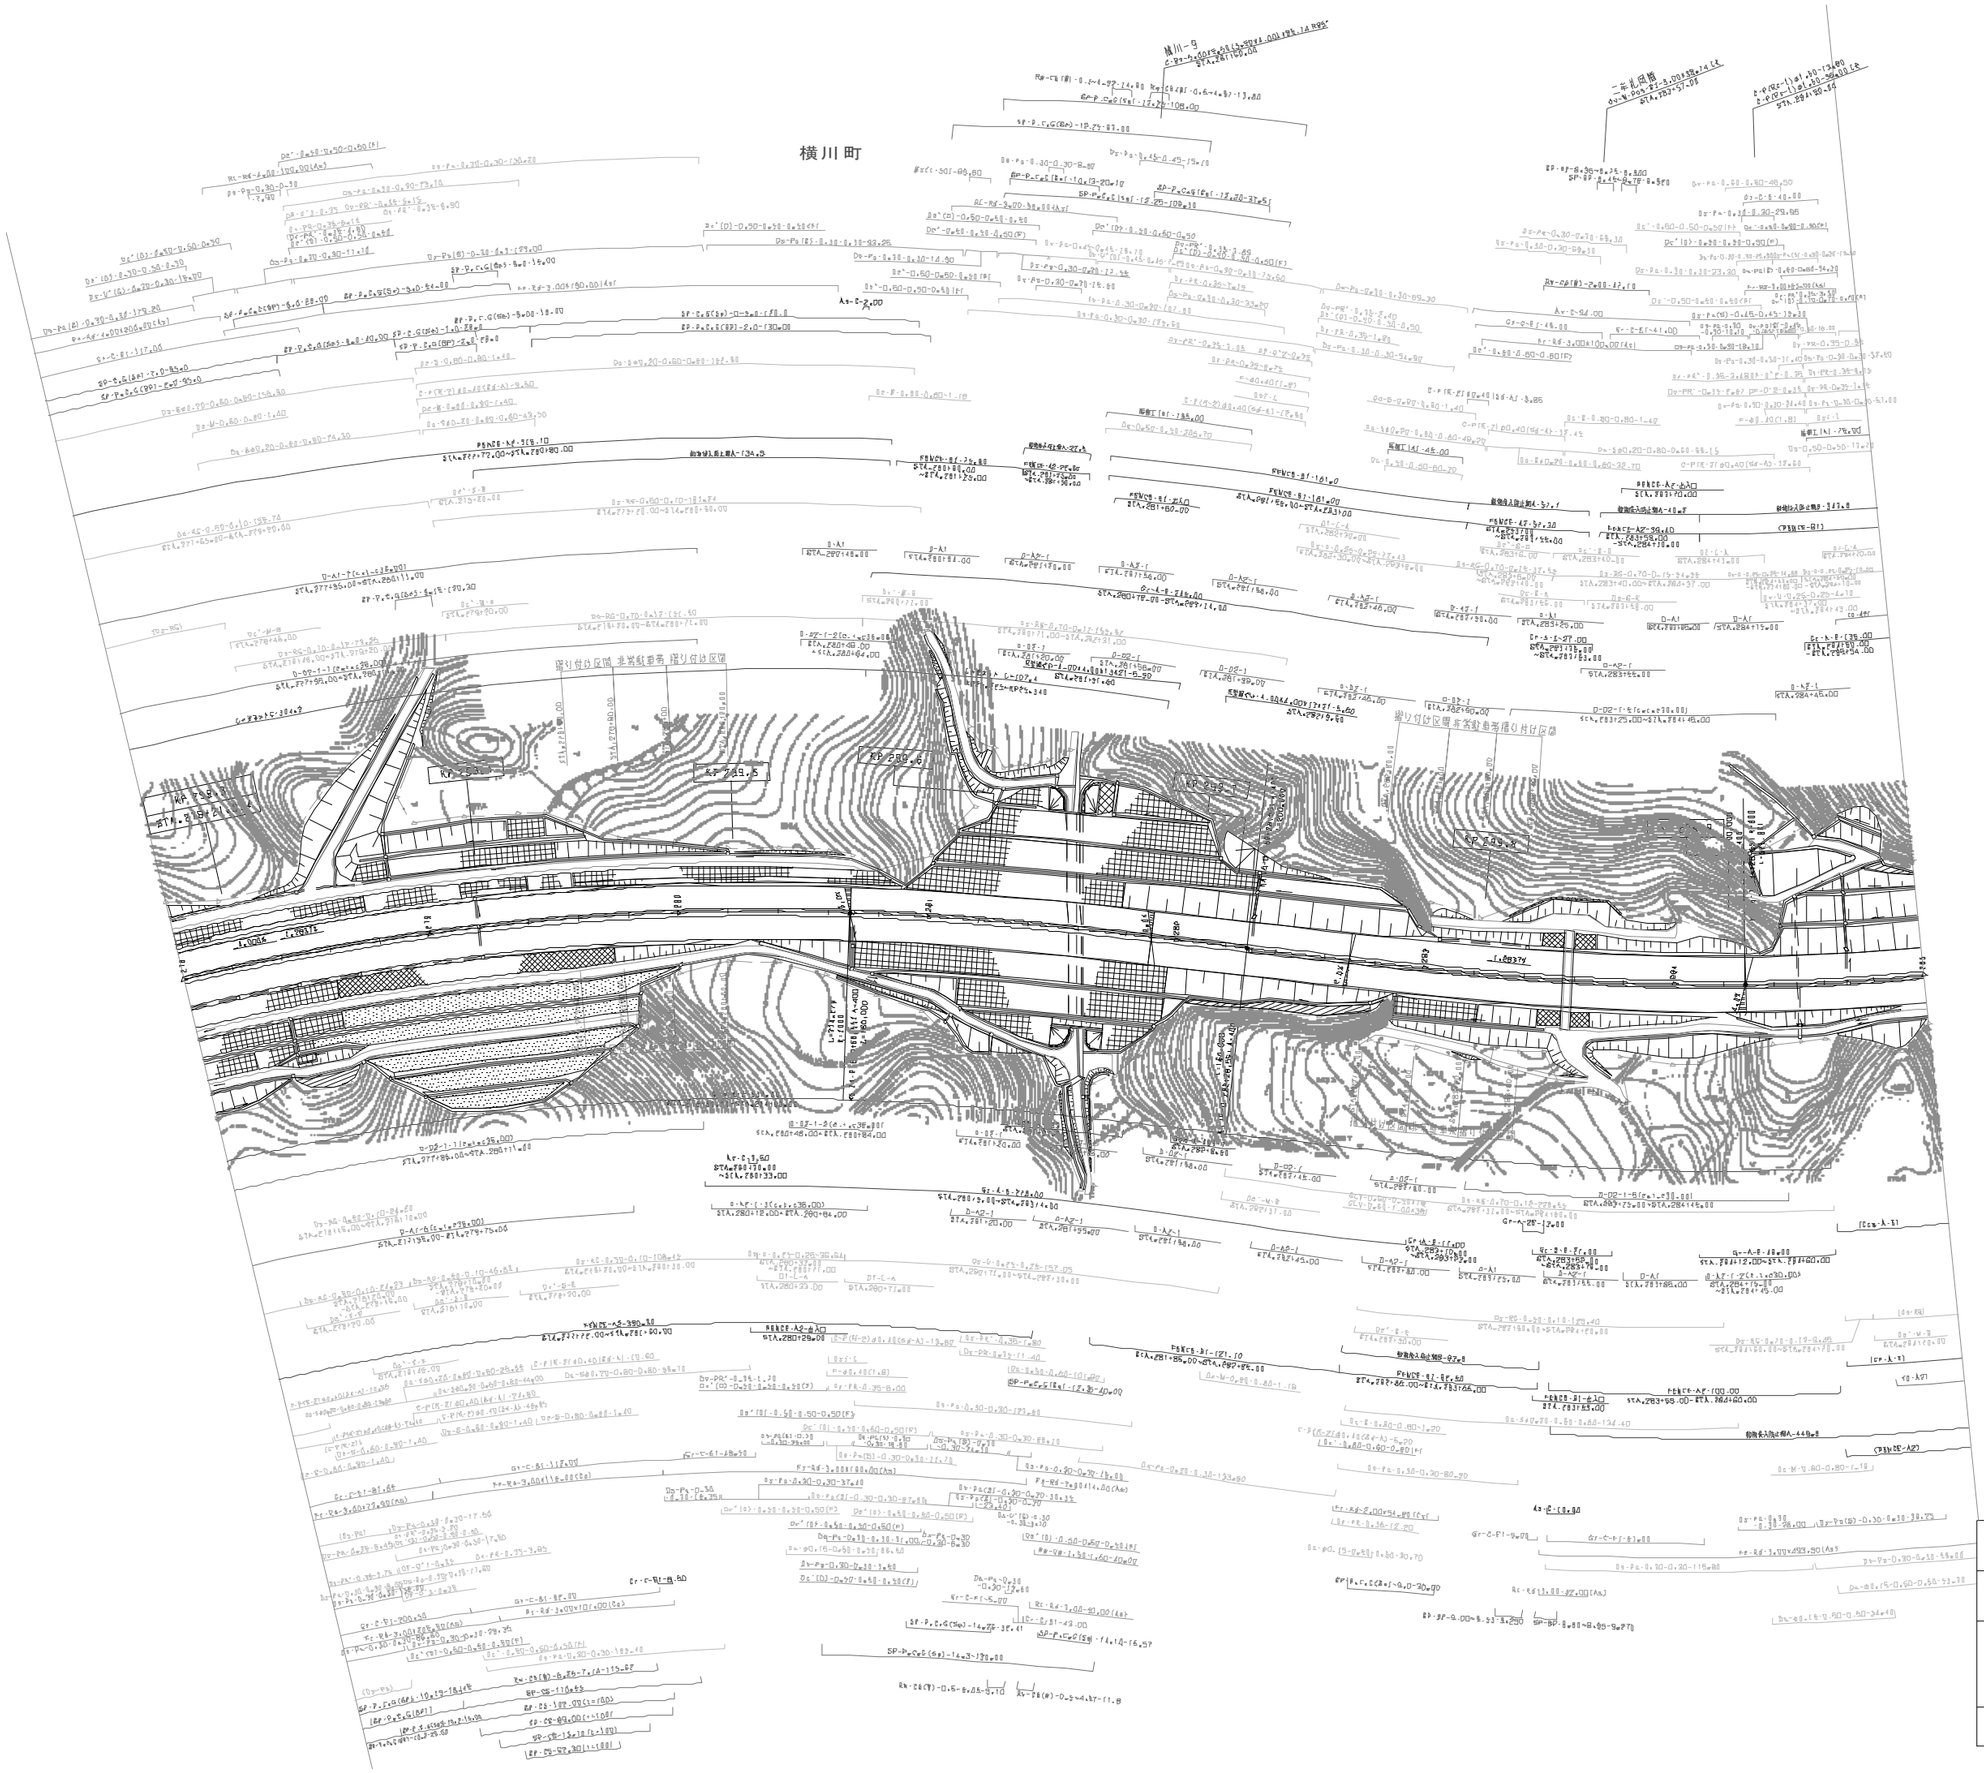

訂 整 年 月	摘 要
第1回 2005年 6月	
第2回 2011年 2月	
第3回 2017年 7月	

九州縦貫自動車道鹿児島線 九州自動車道（横川～溝辺鹿児島空港）			——
工種	管理用平面図		——
名称	KP 299.278~KP 299.978 STA.278+00~STA.285+00	縮尺 1/1000	7 22
西日本高速道路（株） 九州支社			

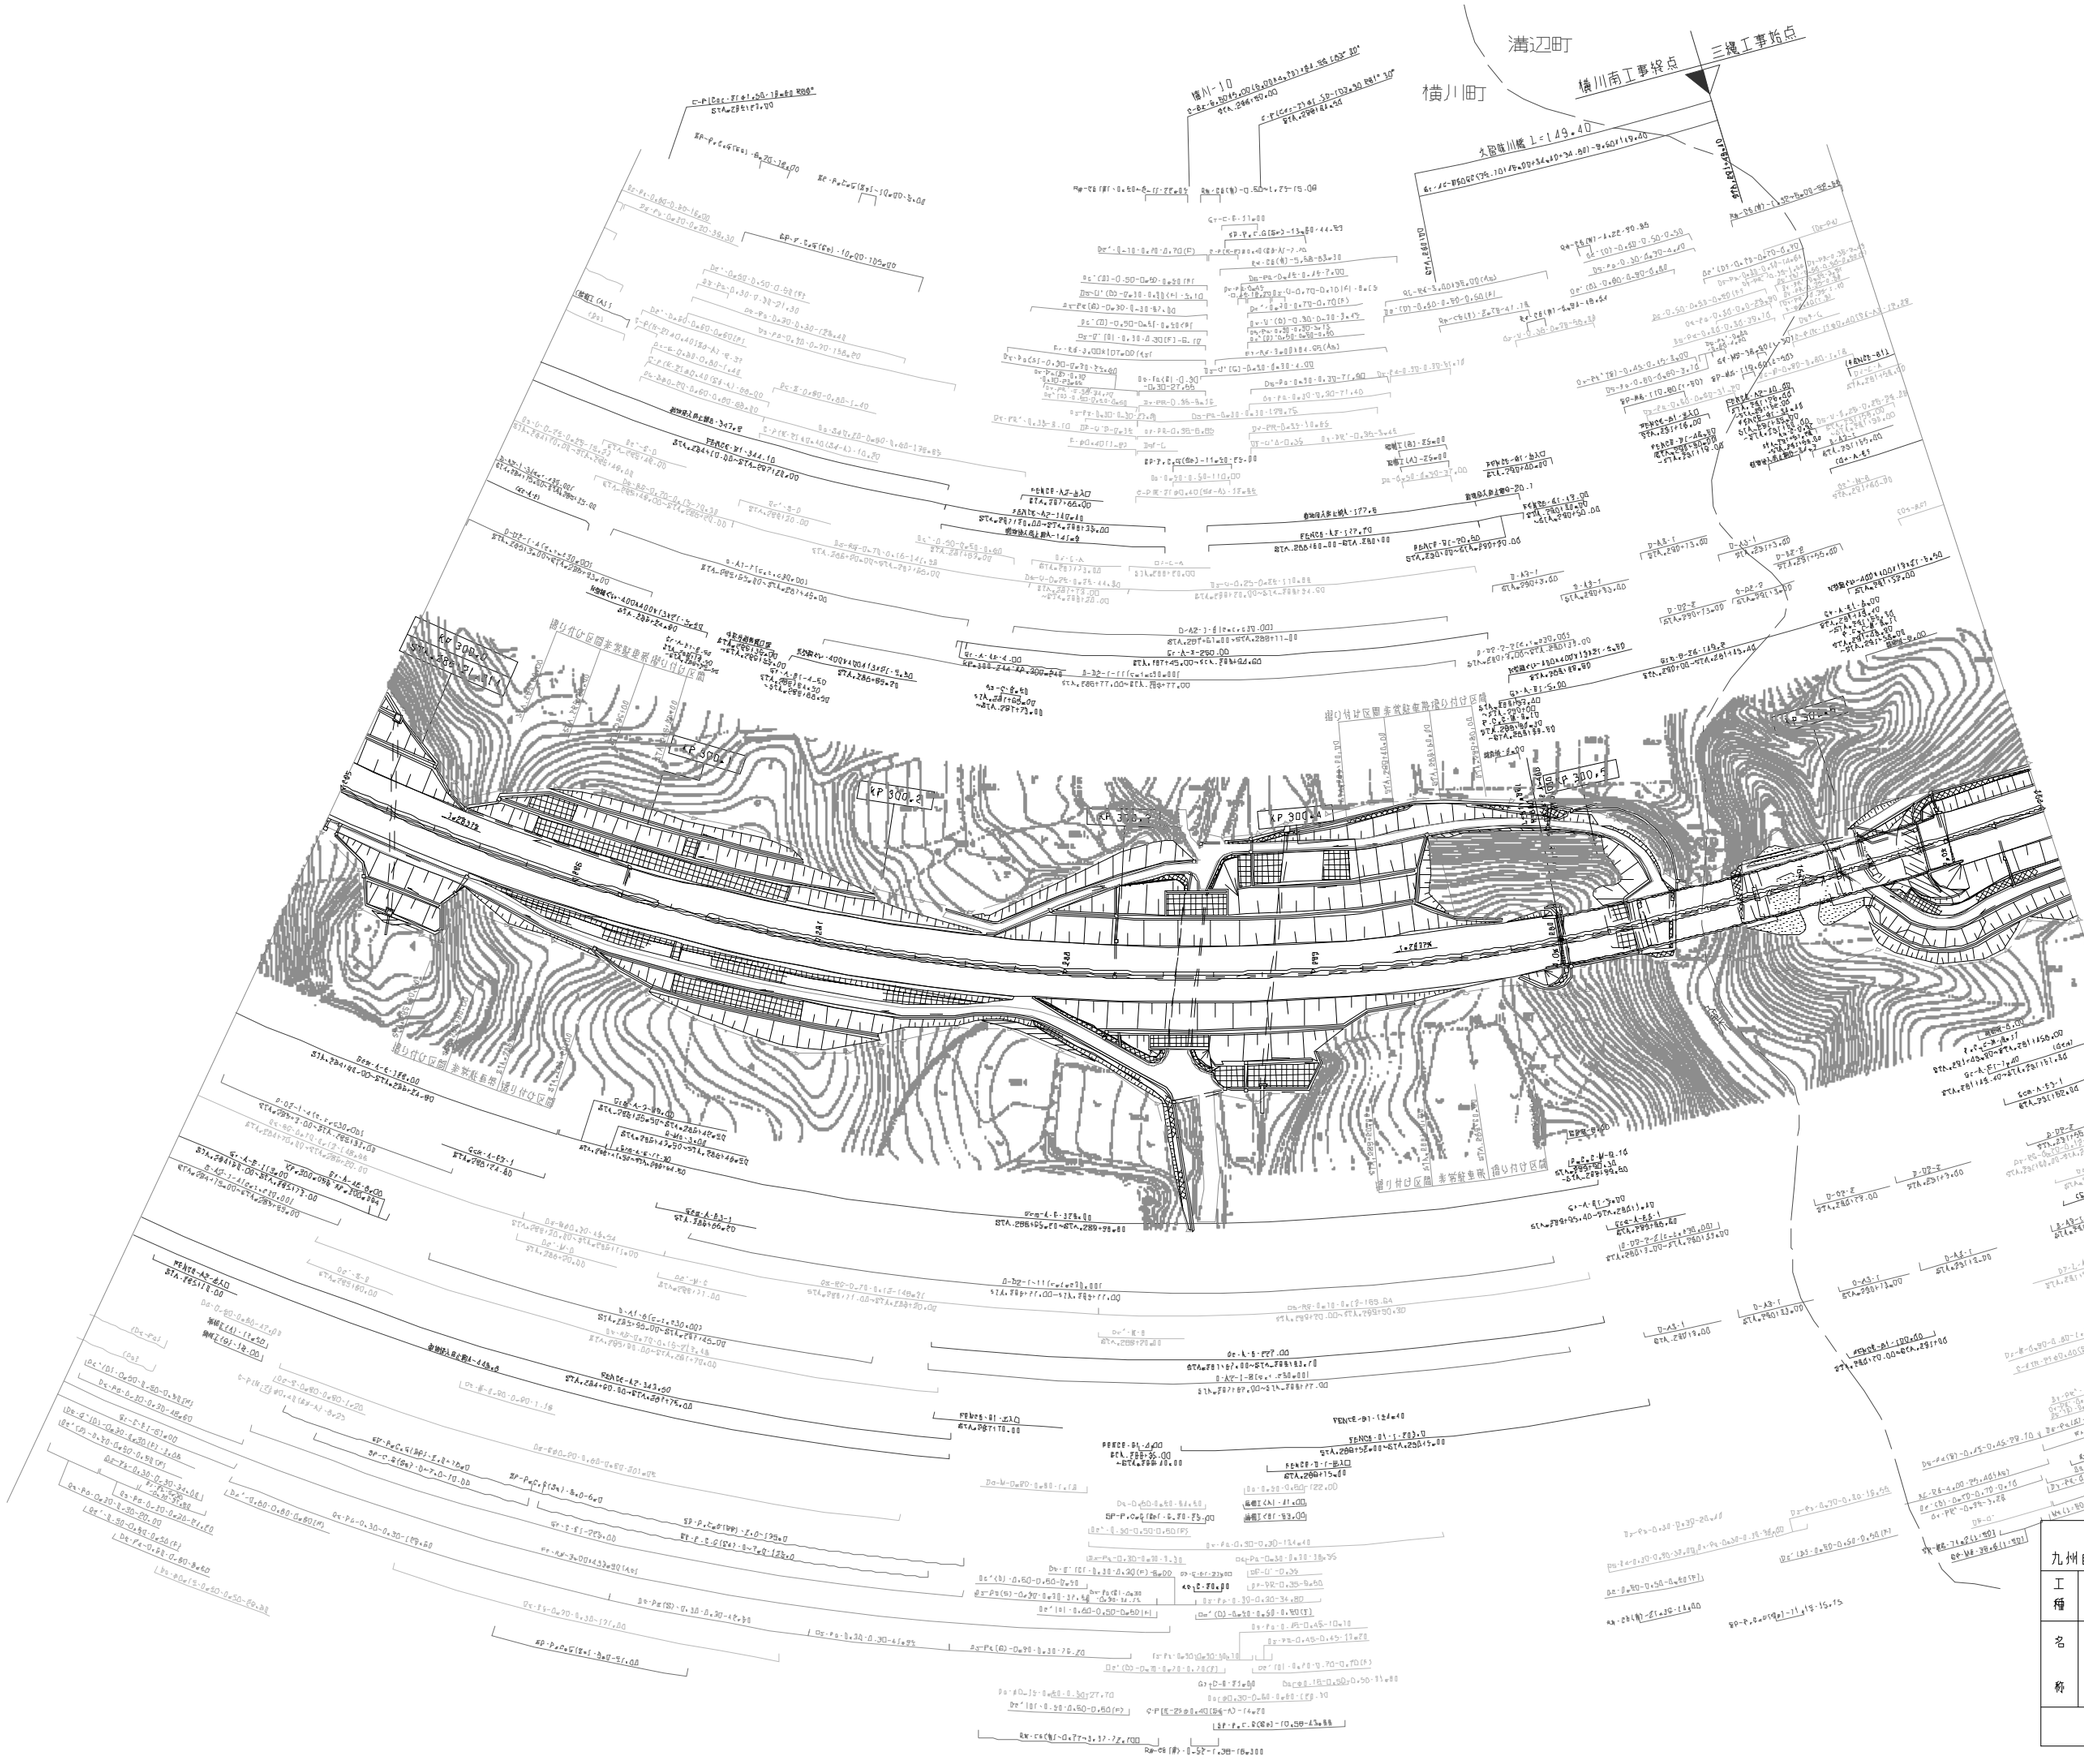
溝辺町
横川町
KP 300.0
KP 300.2
KP 300.4
KP 300.6

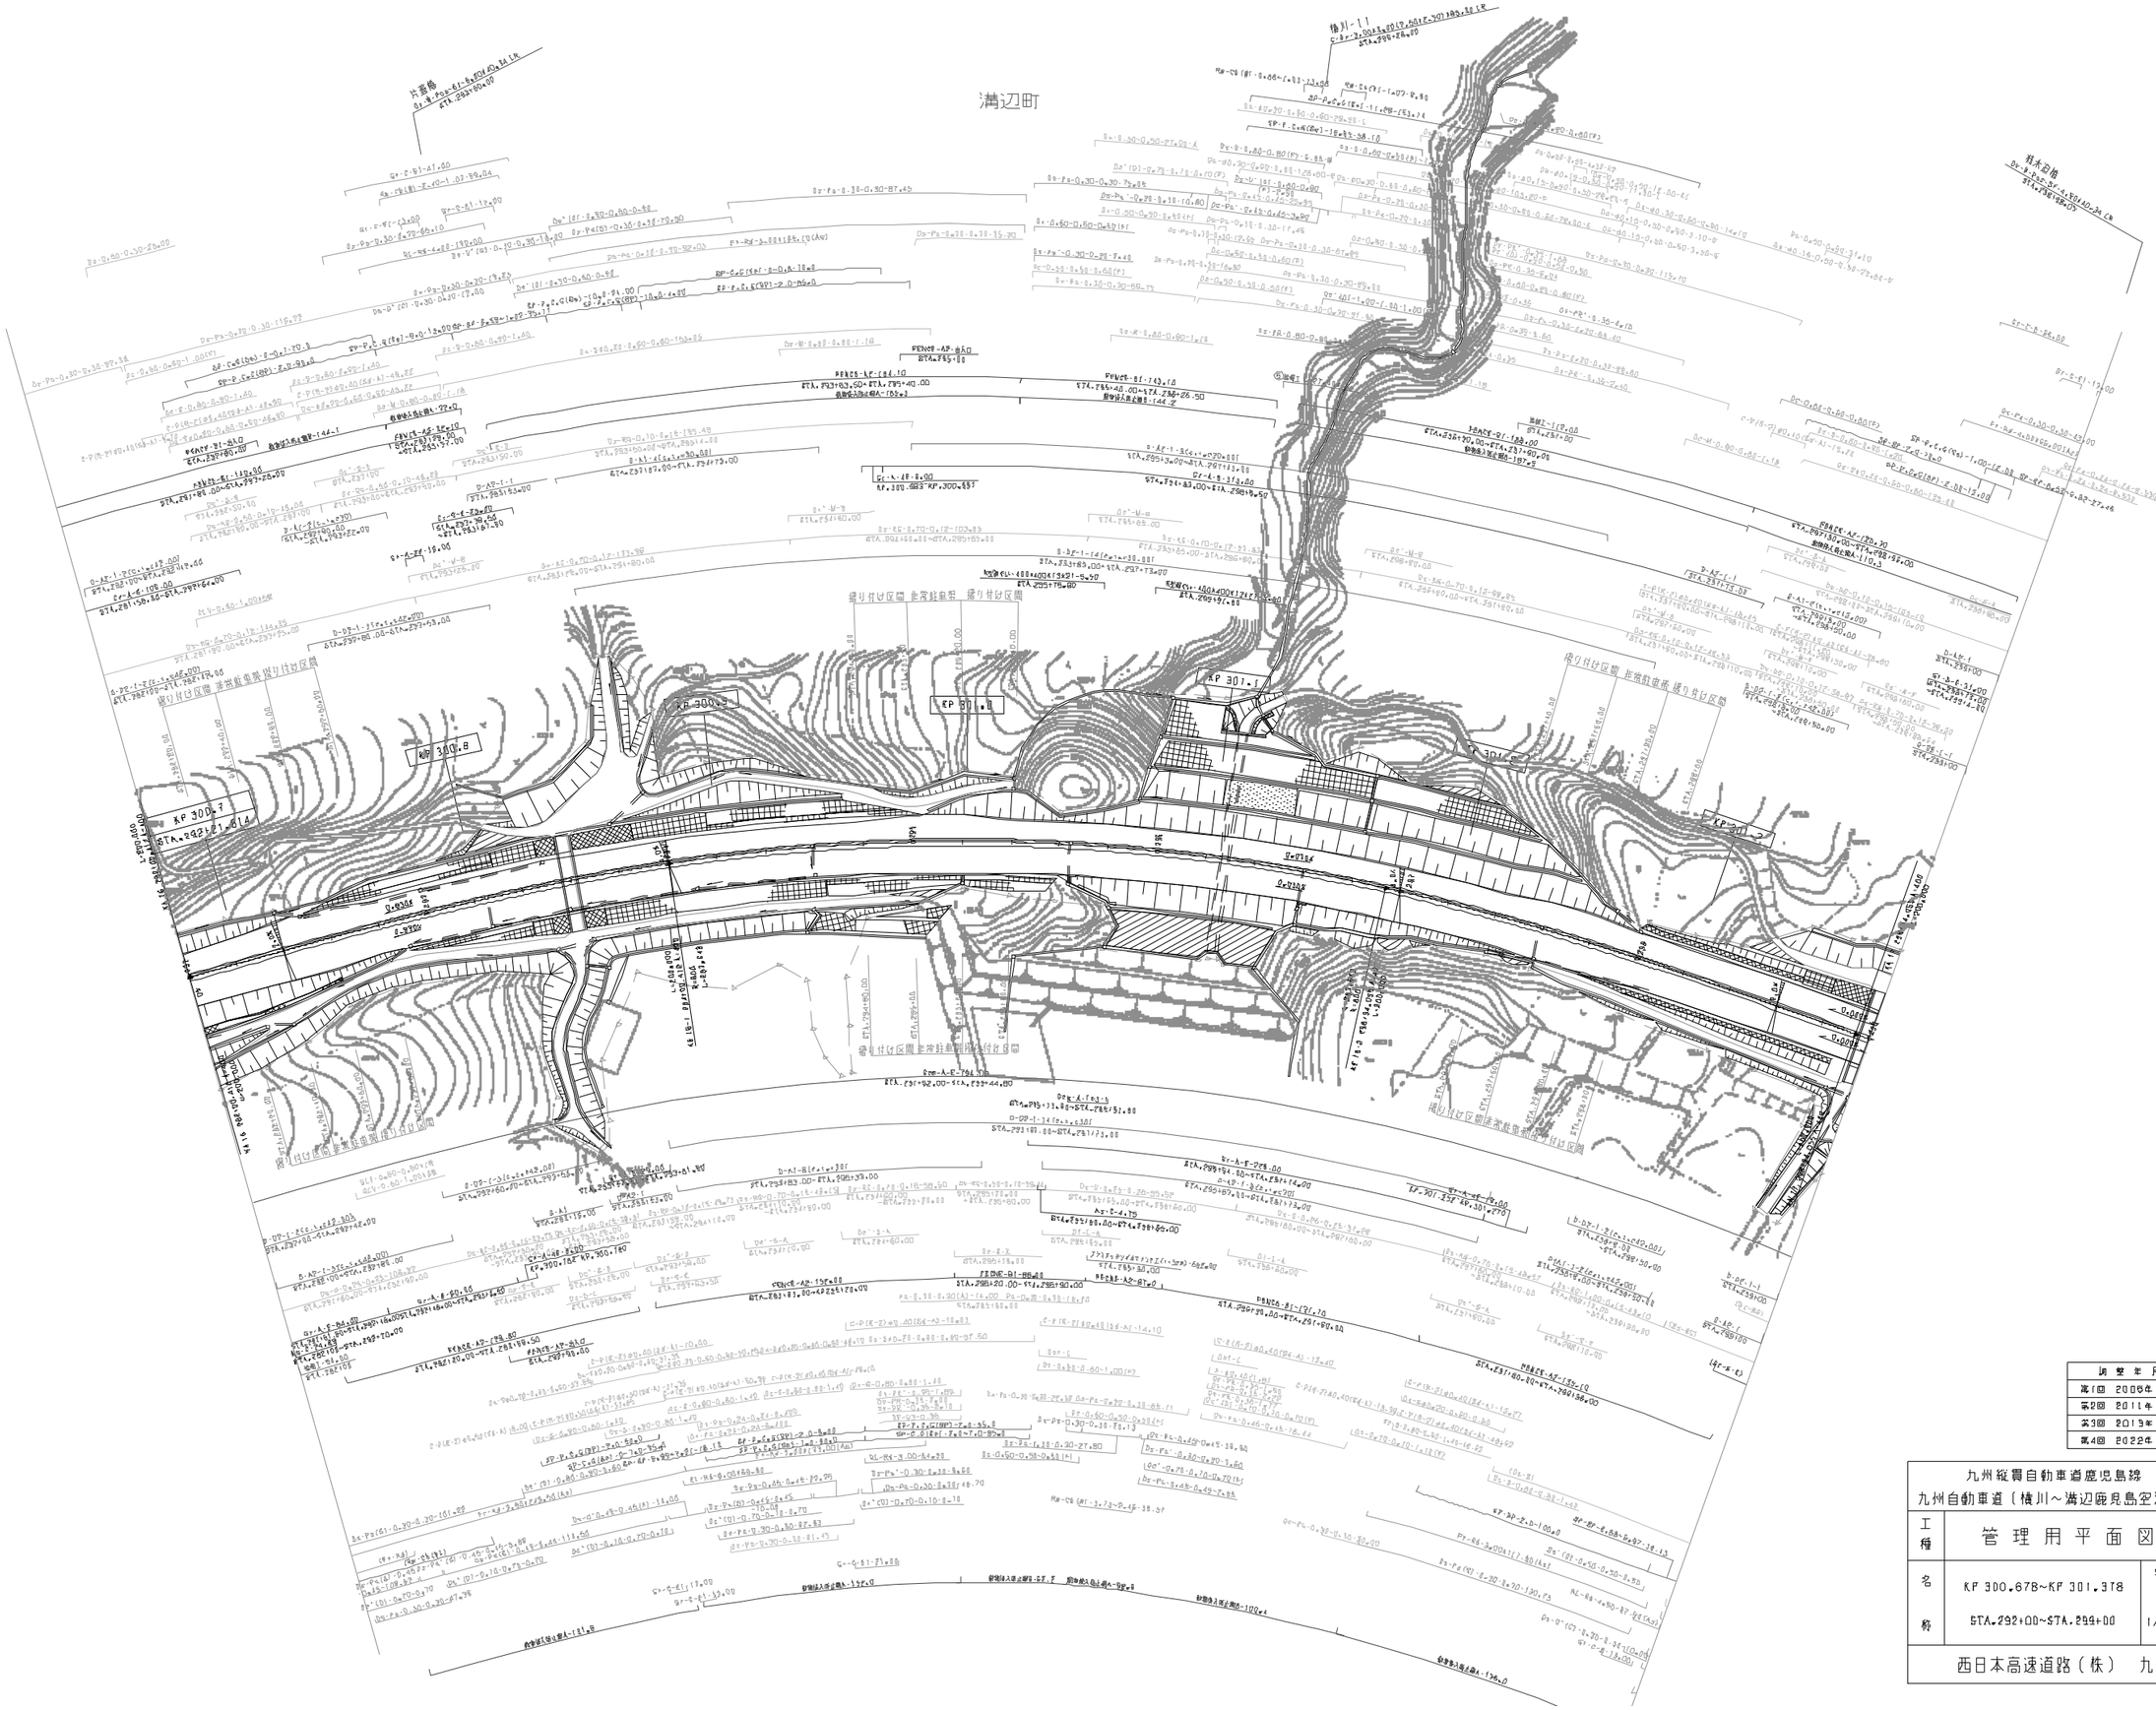
溝辺町
KP 300.7
KP 300.8
KP 301.0
KP 301.1
KP 301.2
KP 301.3

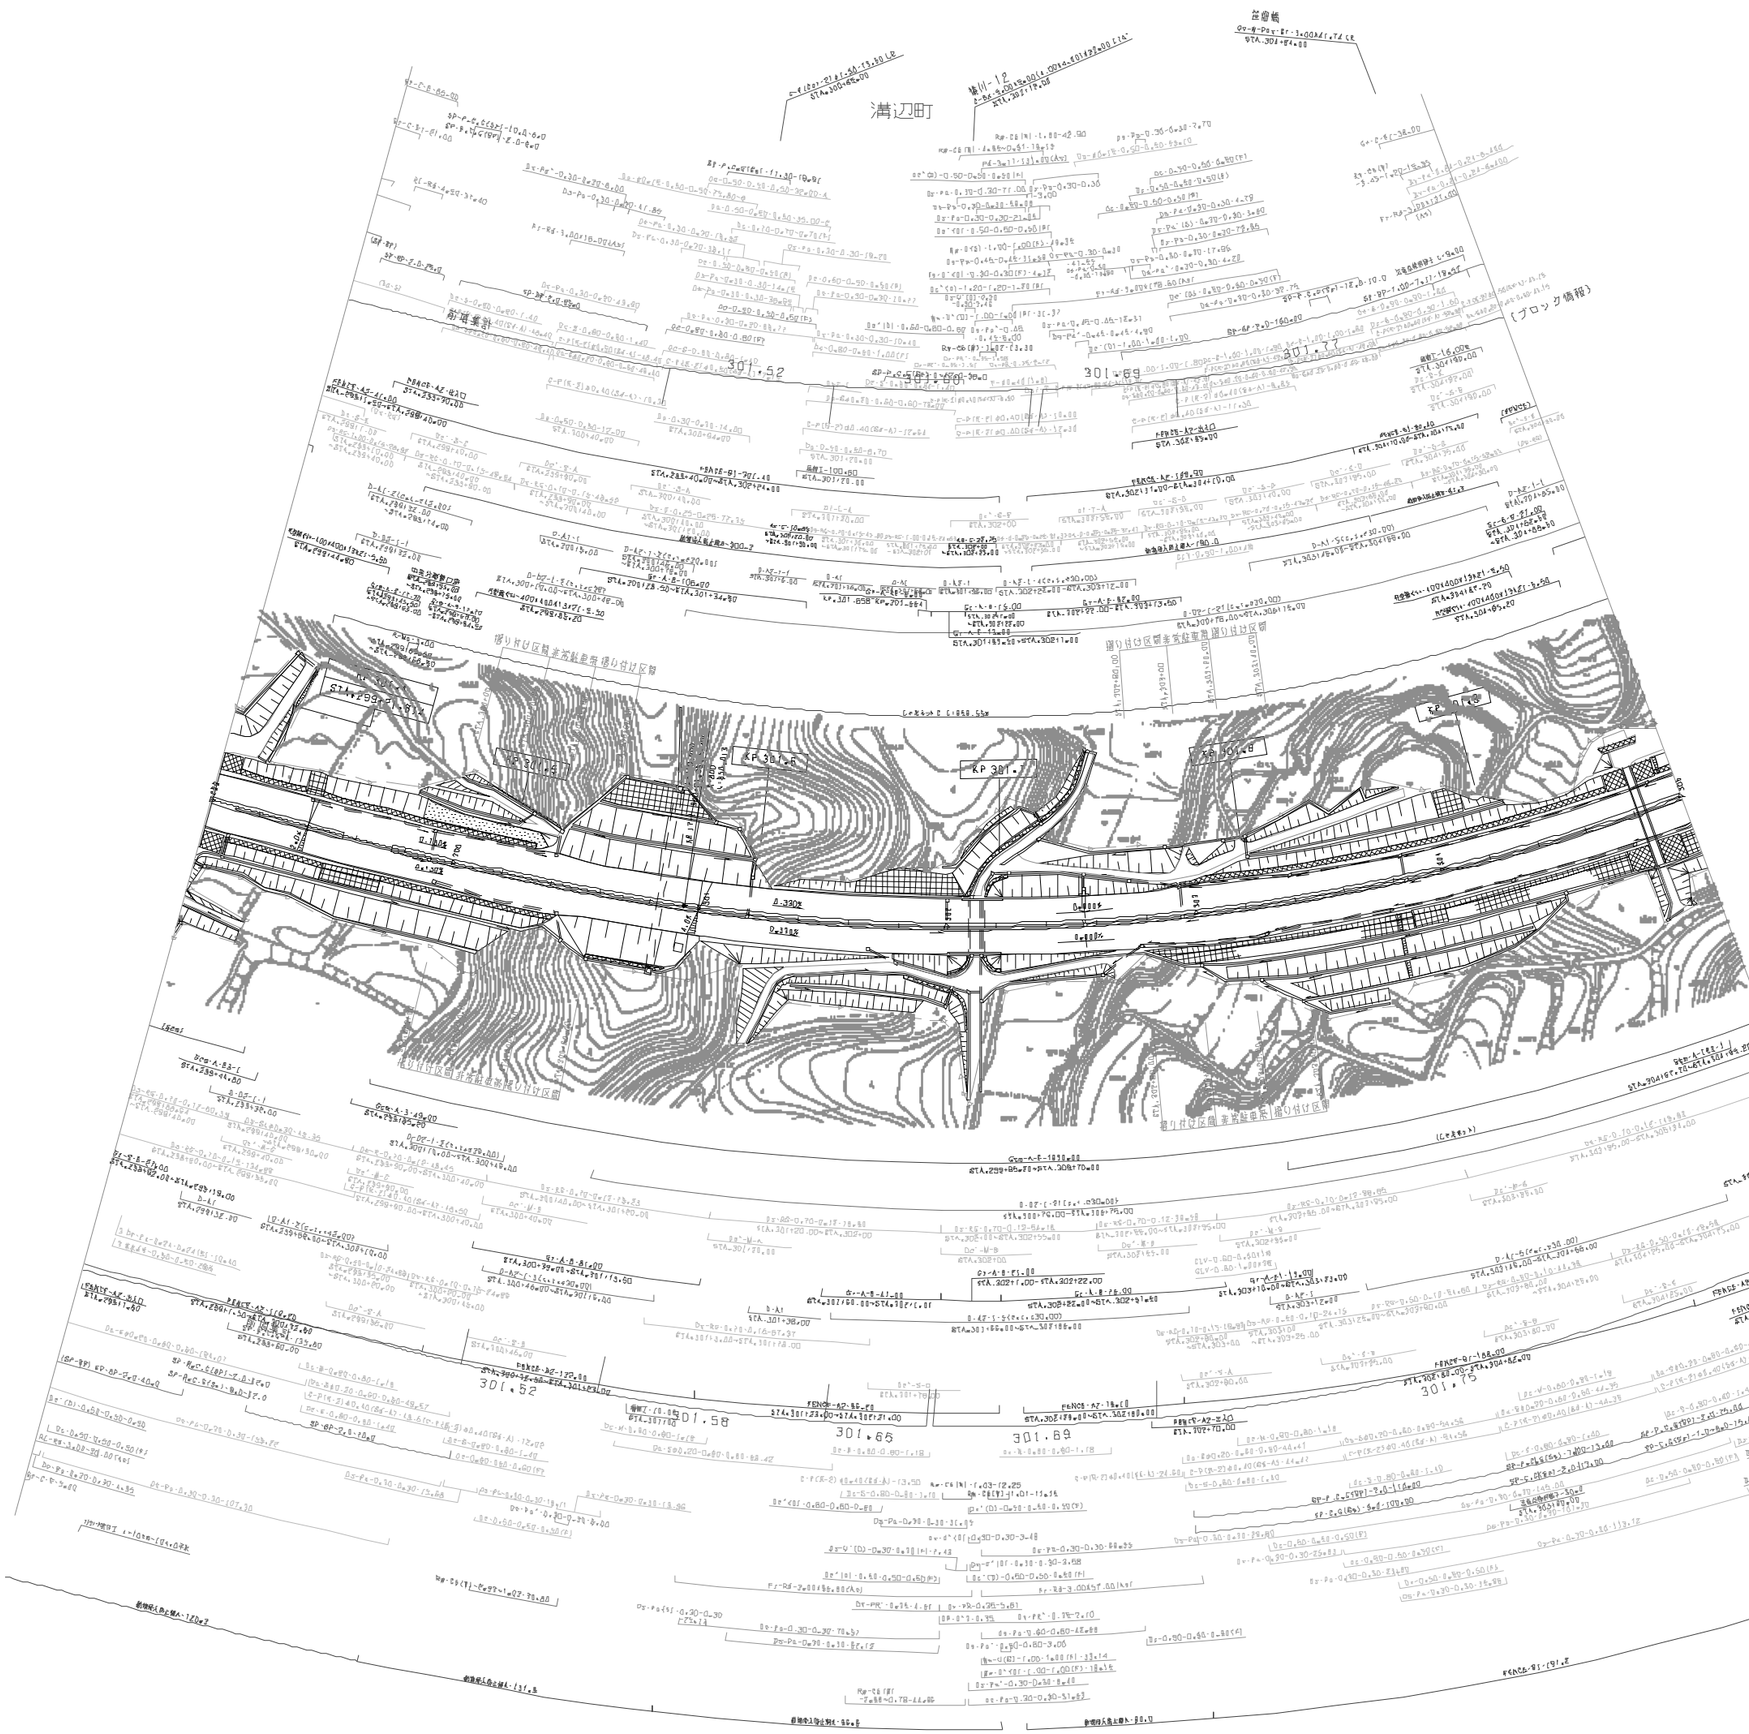

適	年	月	地	番
第1回	2005年	6月		
第2回	2011年	2月		
第3回	2012年	2月		
第4回	2019年	7月		
第5回	2022年	6月		
第6回	2023年	6月		

九州縦貫自動車道鹿児島線 九州自動車道（横川～溝辺鹿児島空港）			——
工種	管理用平面図		——
名称	KP 301.378～KP 301.978 STA.299+00～STA.305+00	縮尺 1/1000	10 22
西日本高速道路（株）　九州支社			

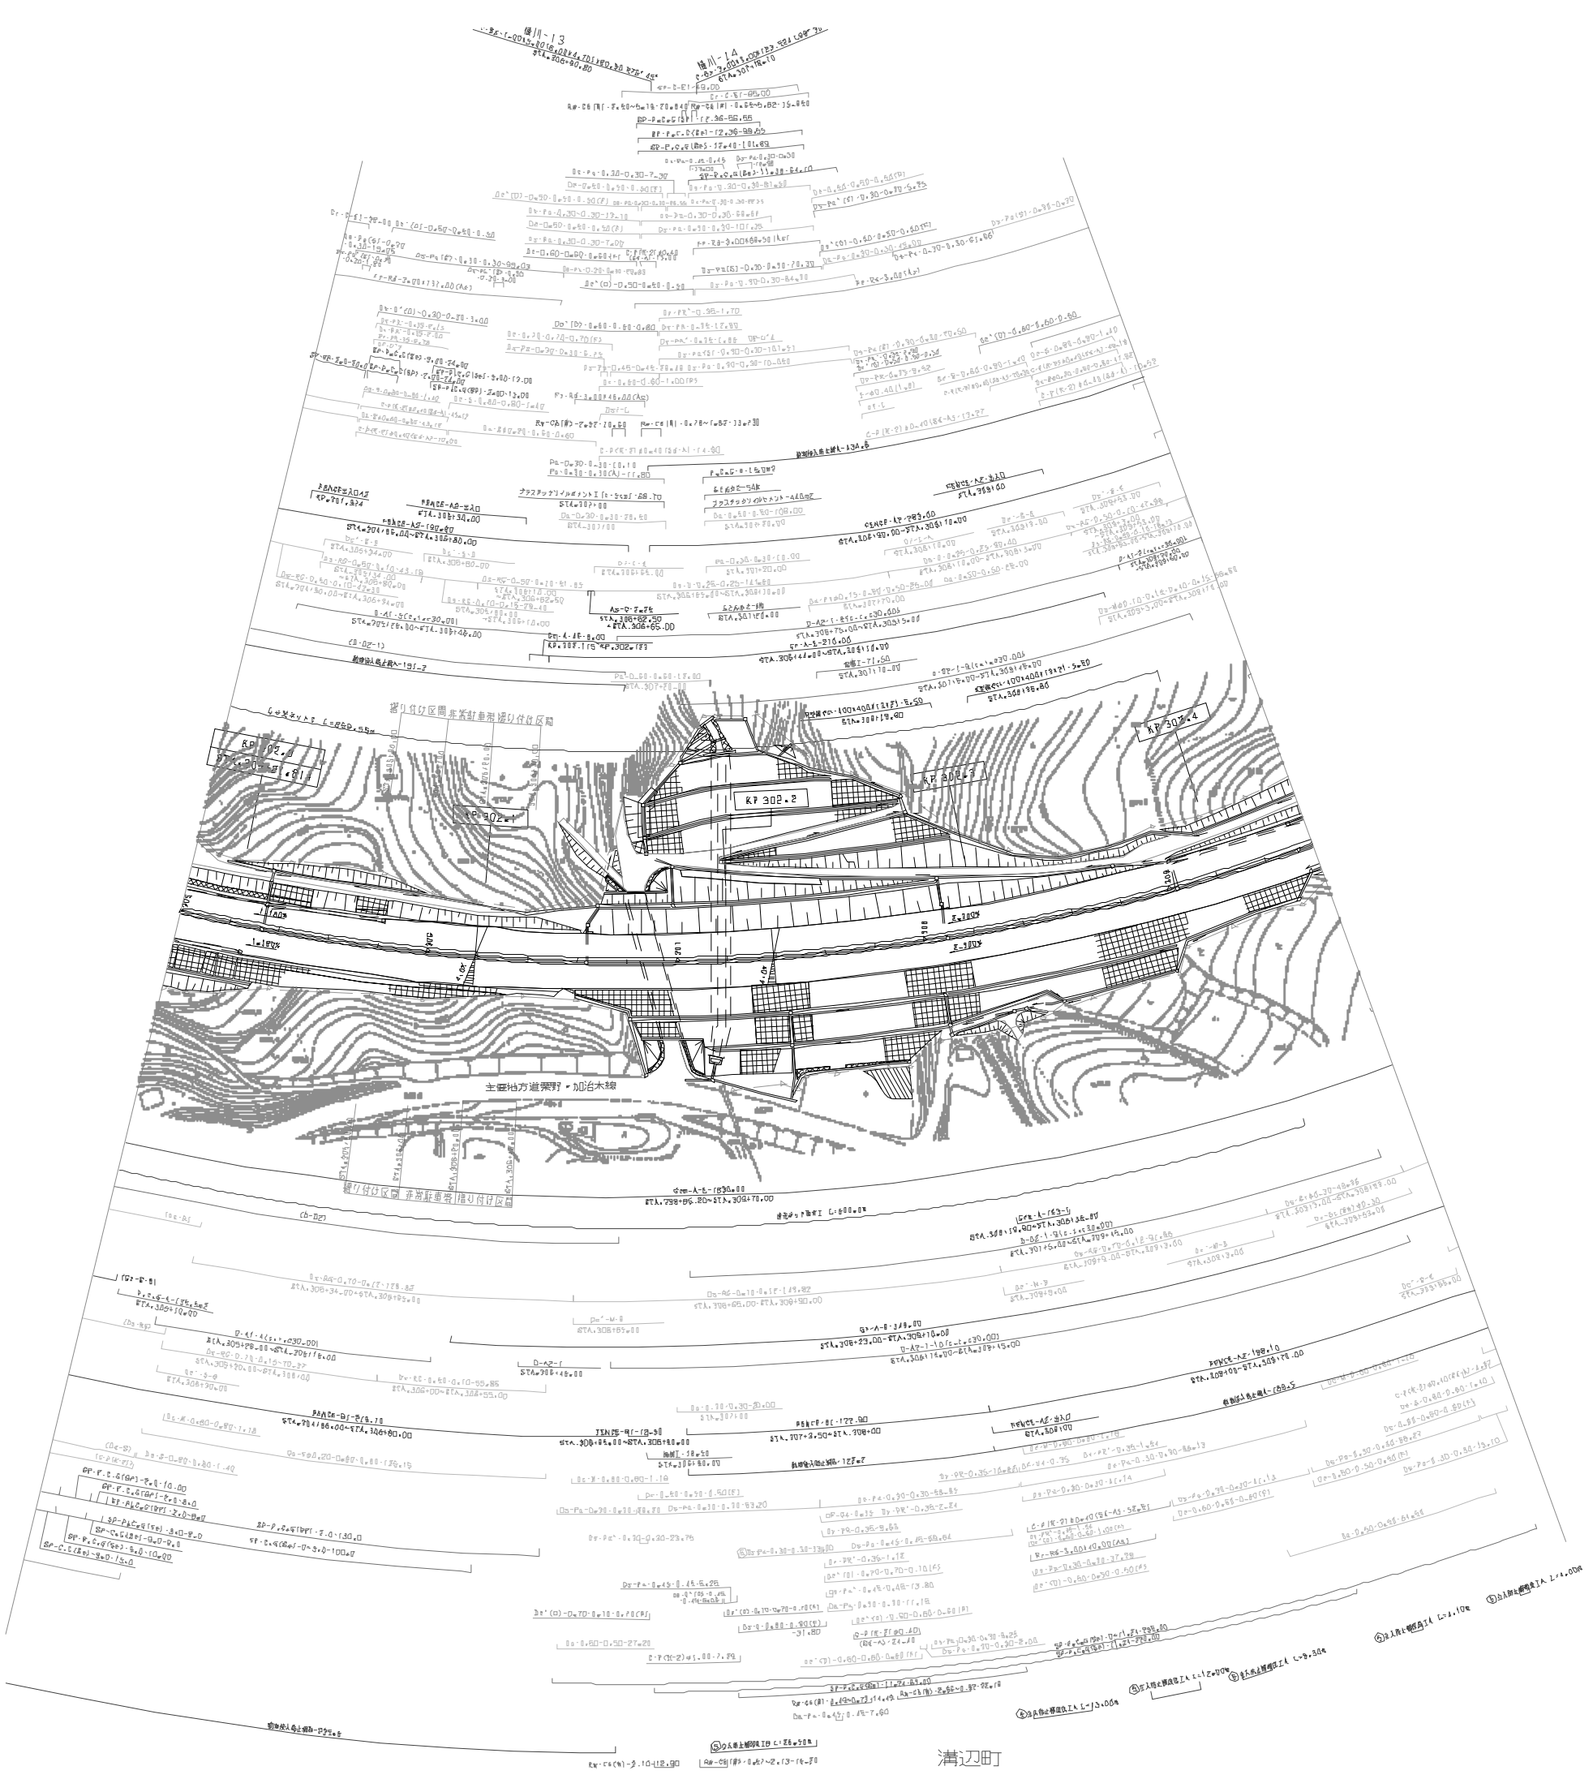

訂正年月	摘要
第1回 2005年 6月	
第2回 2011年 2月	
第3回 2022年 6月	

九州縦貫自動車道鹿児島線 九州自動車道（横川～溝辺鹿児島空港）			——
工種	管理用平面図		——
名称	KP 301.978～KP 302.438 STA.305+00～STA.309+60	縮尺 1/1000	11 22
西日本高速道路（株）　九州支社			

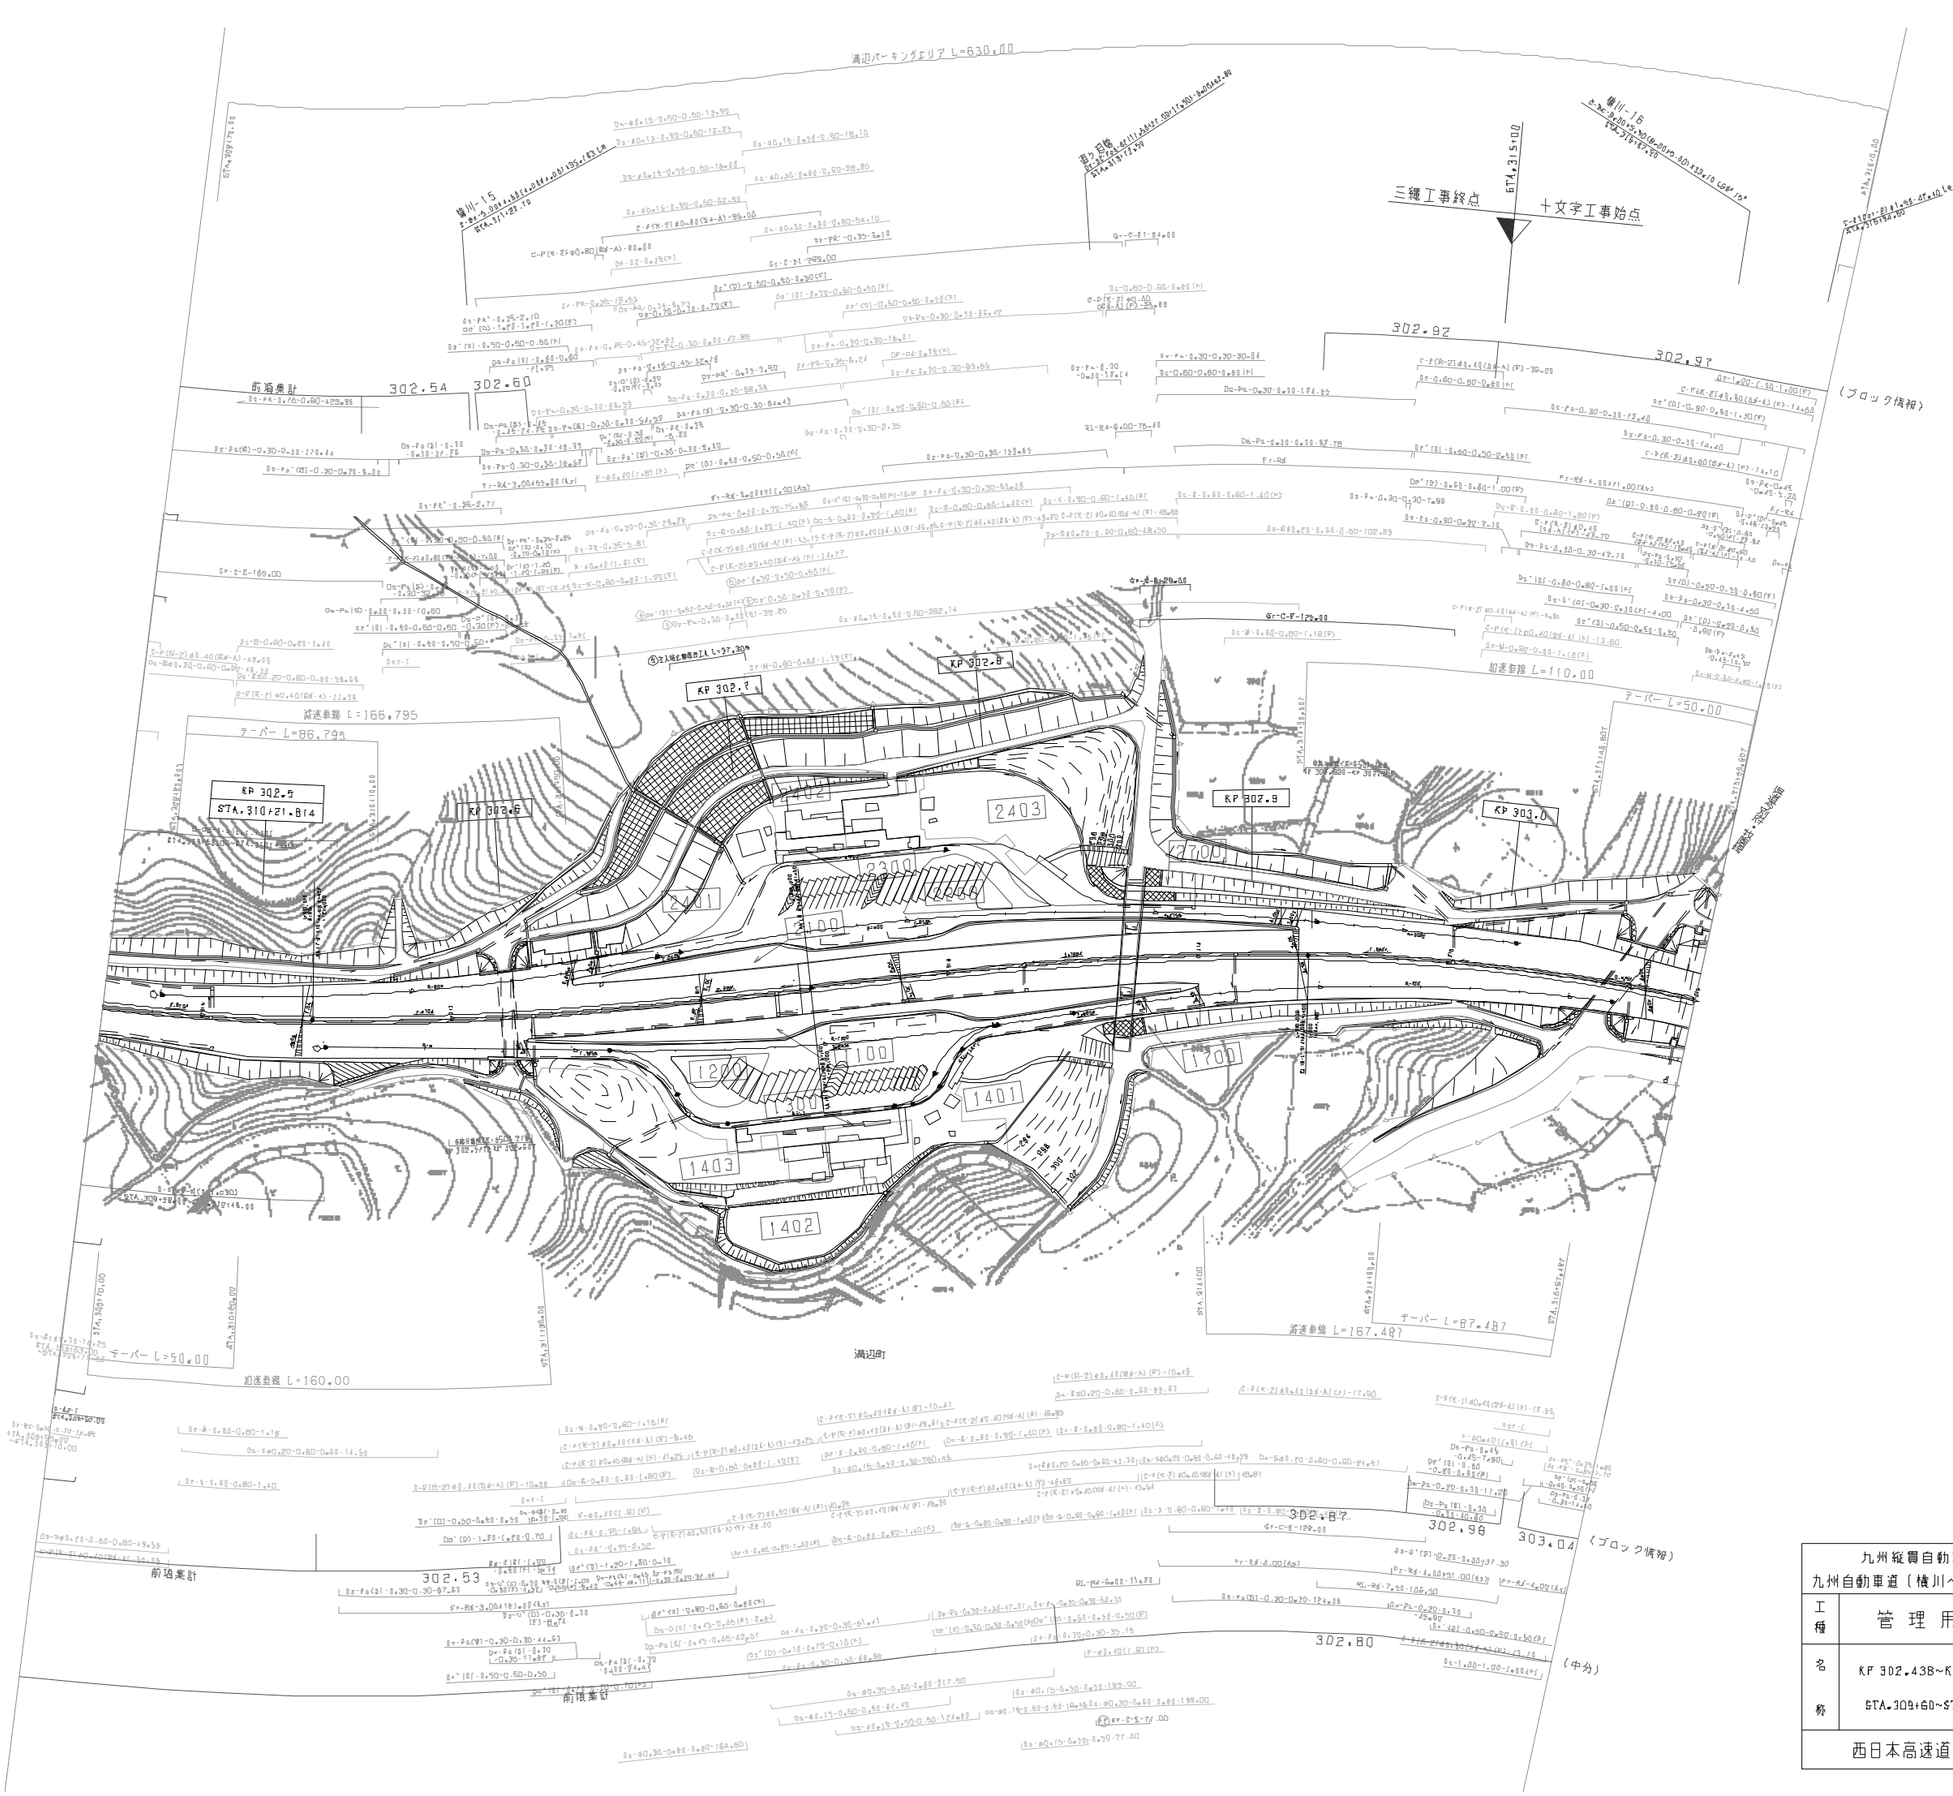

適 要 年 月	摘 要
第1回 2005年 5月	
第2回 2011年 2月	
第3回 2012年 2月	
第4回 2018年 11月	
第5回 2022年 6月	

九州縦貫自動車道鹿児島線 九州自動車道（横川～満辺鹿見島空港）			——
工種	管 理 用 平 面 図		——
名称	KP 302.438~KP 303.078 STA.309+60~STA.316+00	縮尺 1/1000	12 22
西日本高速道路（株） 九州支社			

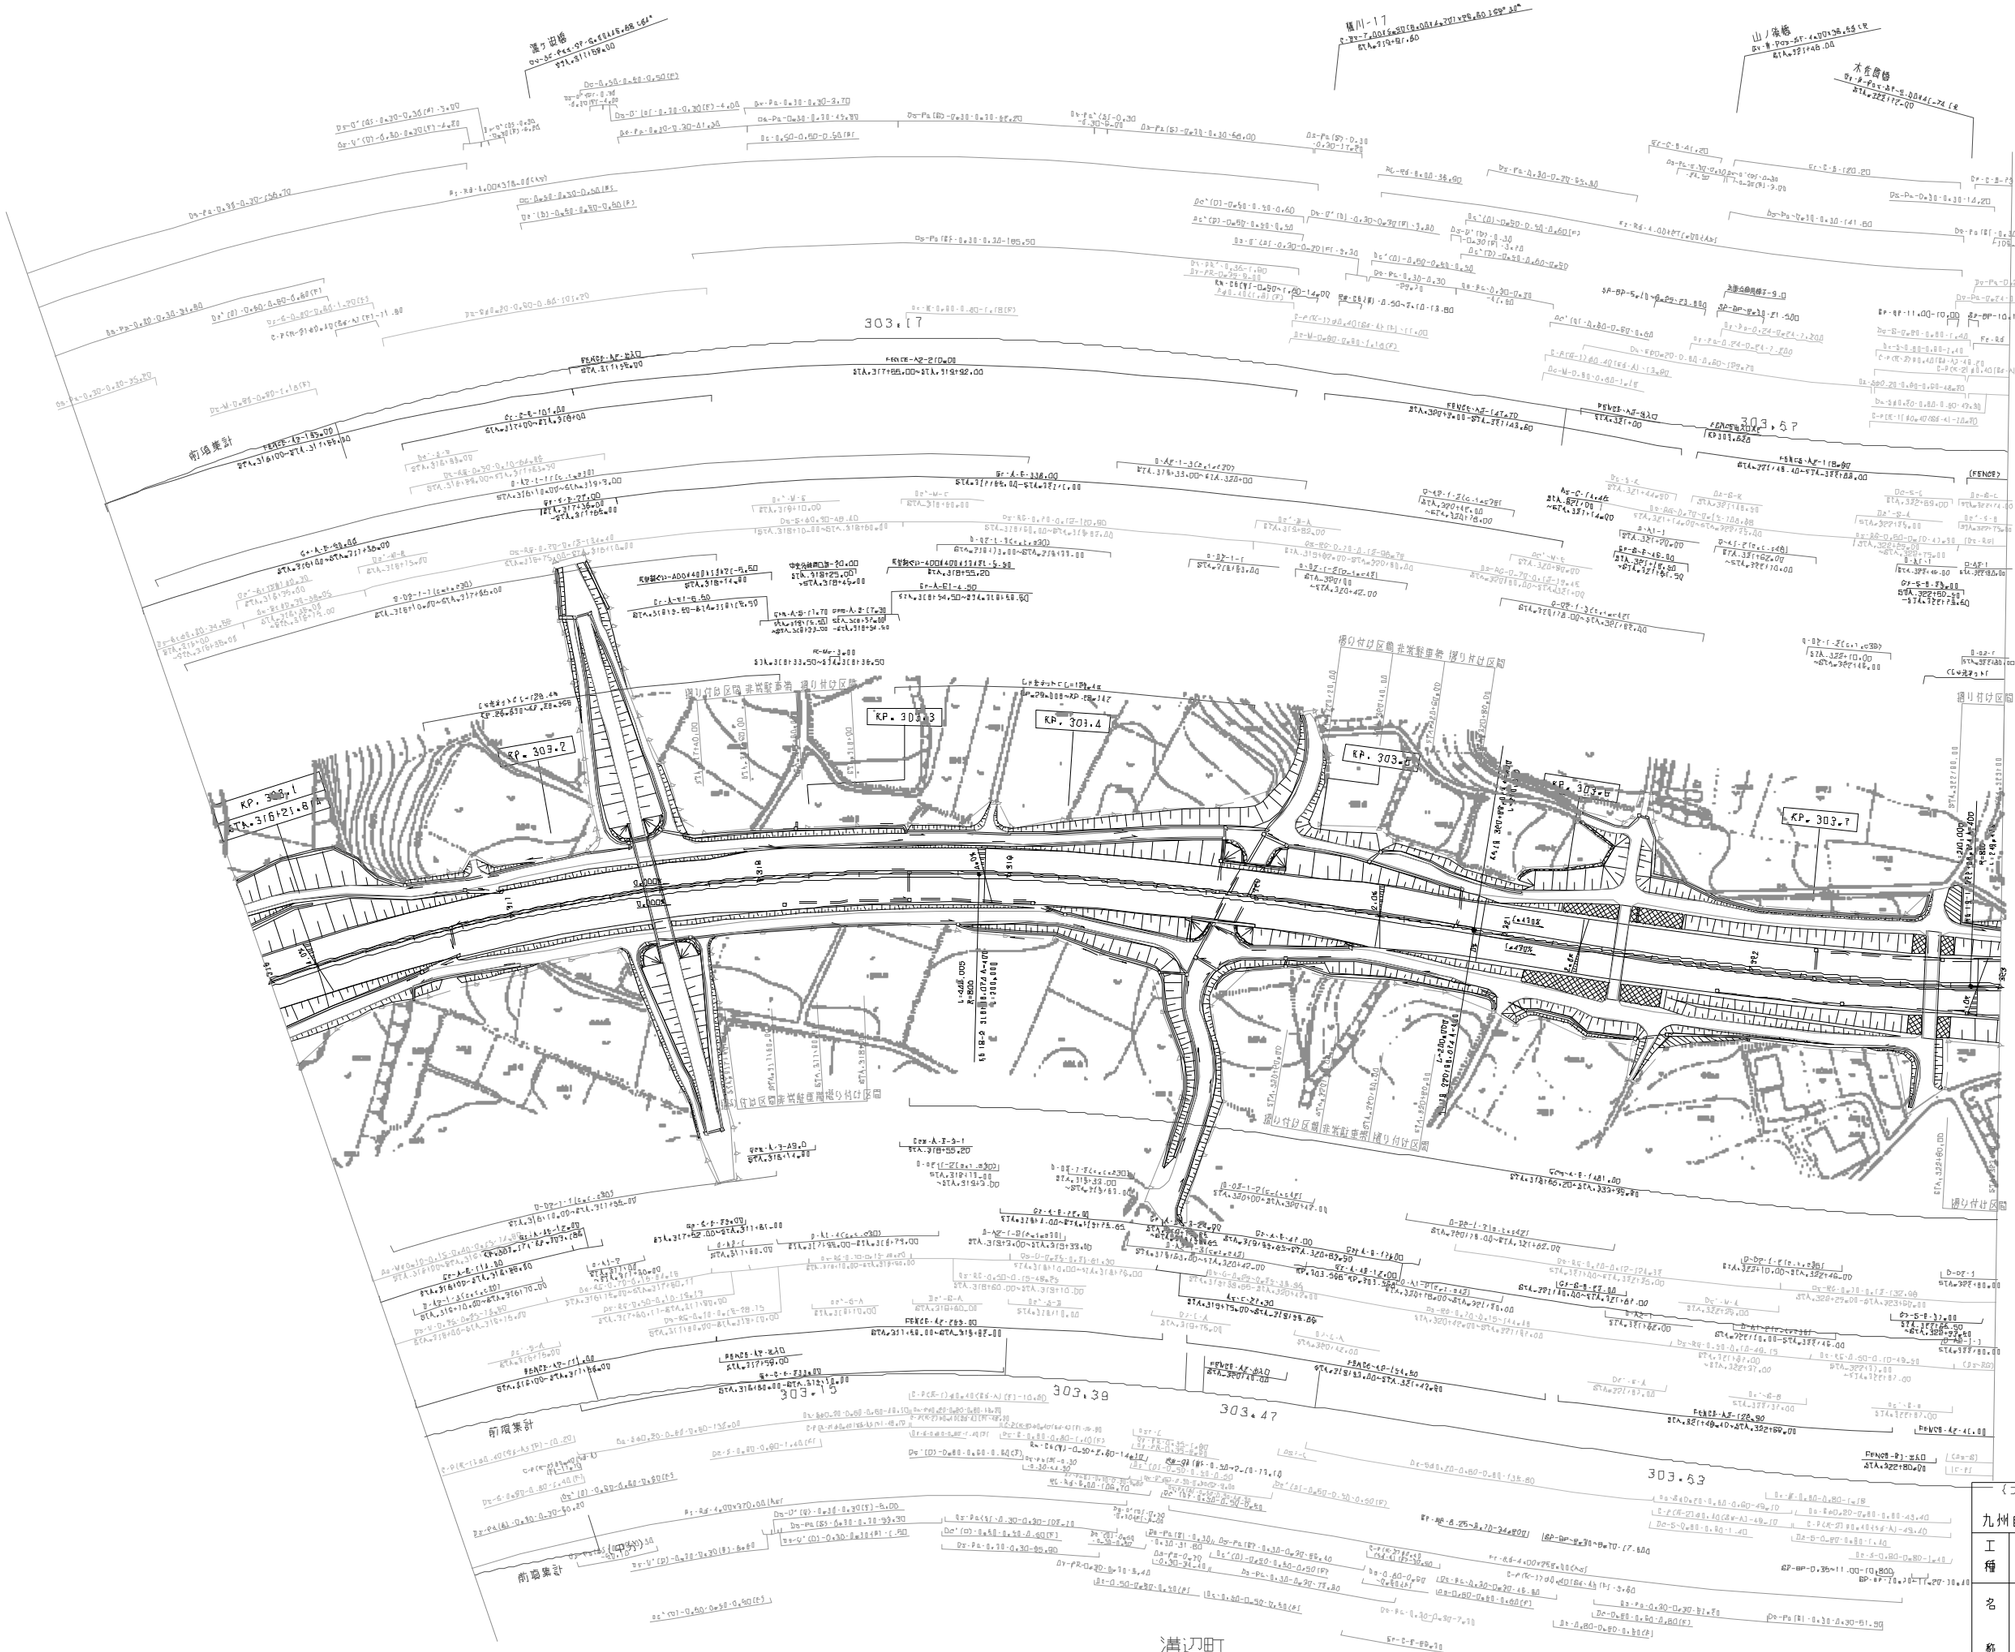
KP. 303.1
KP. 303.2
KP. 303.3
KP. 303.4
KP. 303.5
KP. 303.6
KP. 303.7
303.17
303.57
303.38
303.47
303.53
前現集計
前現集計
前現集計
(ブロック情報)
(FENCE)
(FENCE)
(FENCE

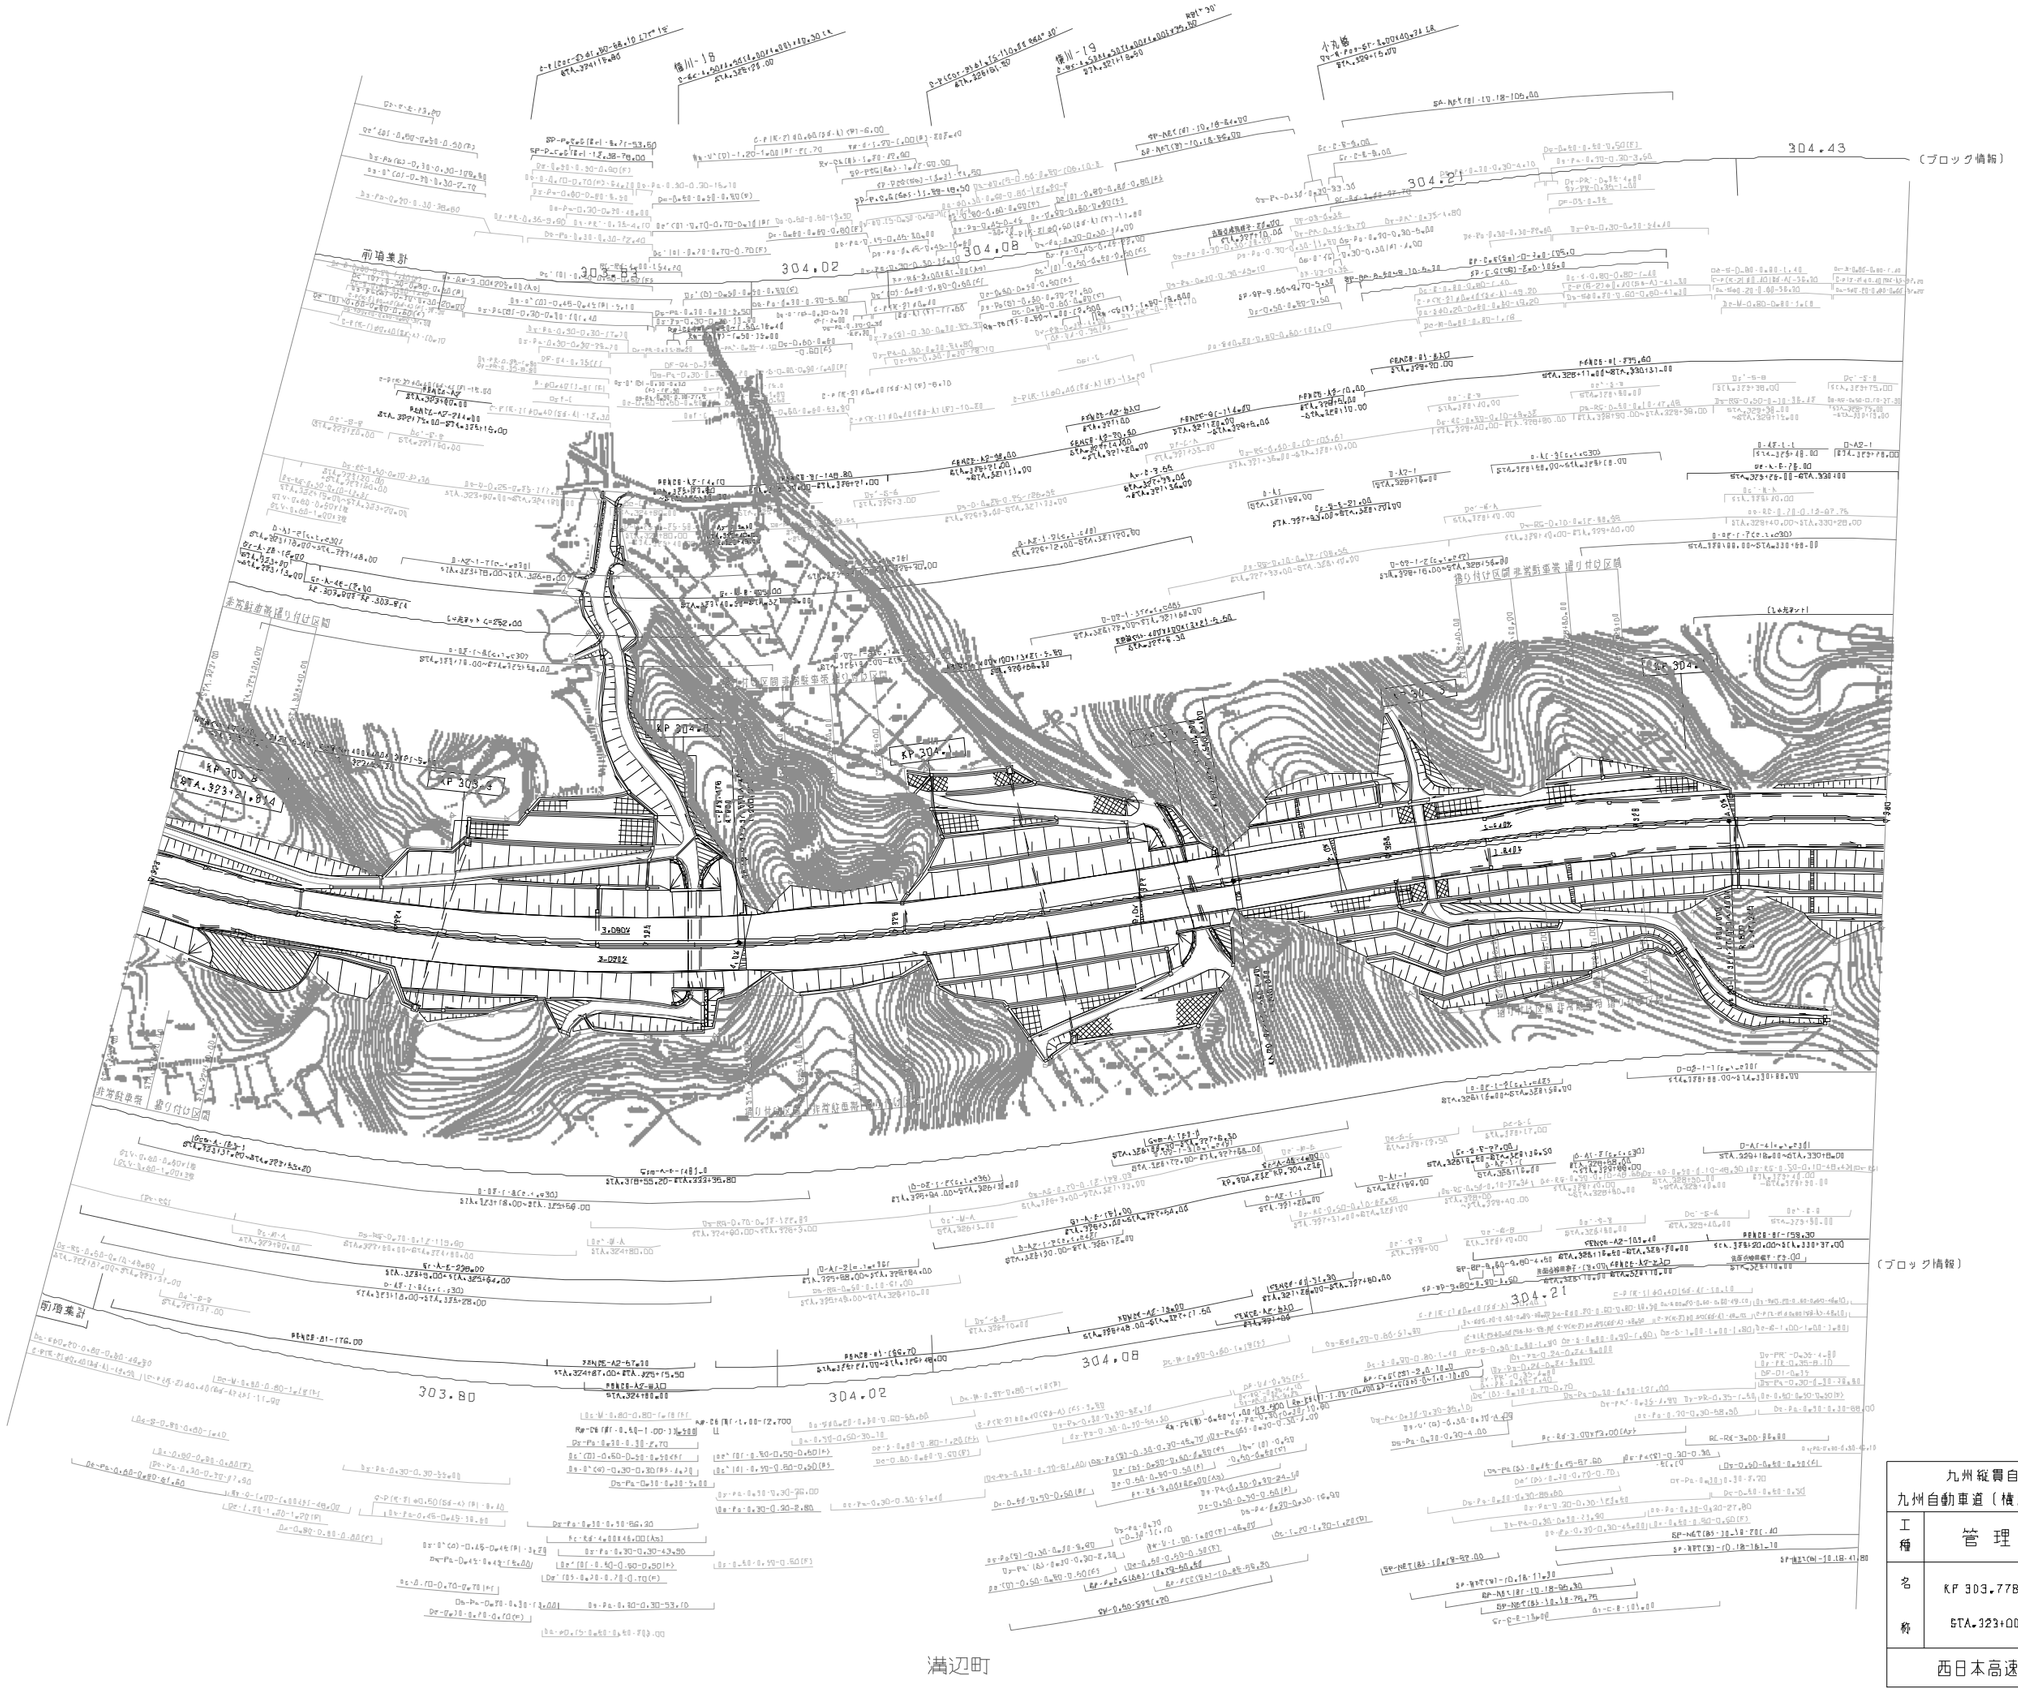

調整年月	備考
第1回 2006年 6月	
第2回 2011年 2月	
第3回 2012年 2月	
第4回 2022年 6月	

九州縦貫自動車道鹿児島線 九州自動車道（植川～満辺亀至島空港）			——
工種	管理用平面図		——
名称	KP 303.778～KP 304.478 STA. 323+00～STA. 330+00	縮尺 1/1000	14 22
西日本高速道路（株） 九州支社			

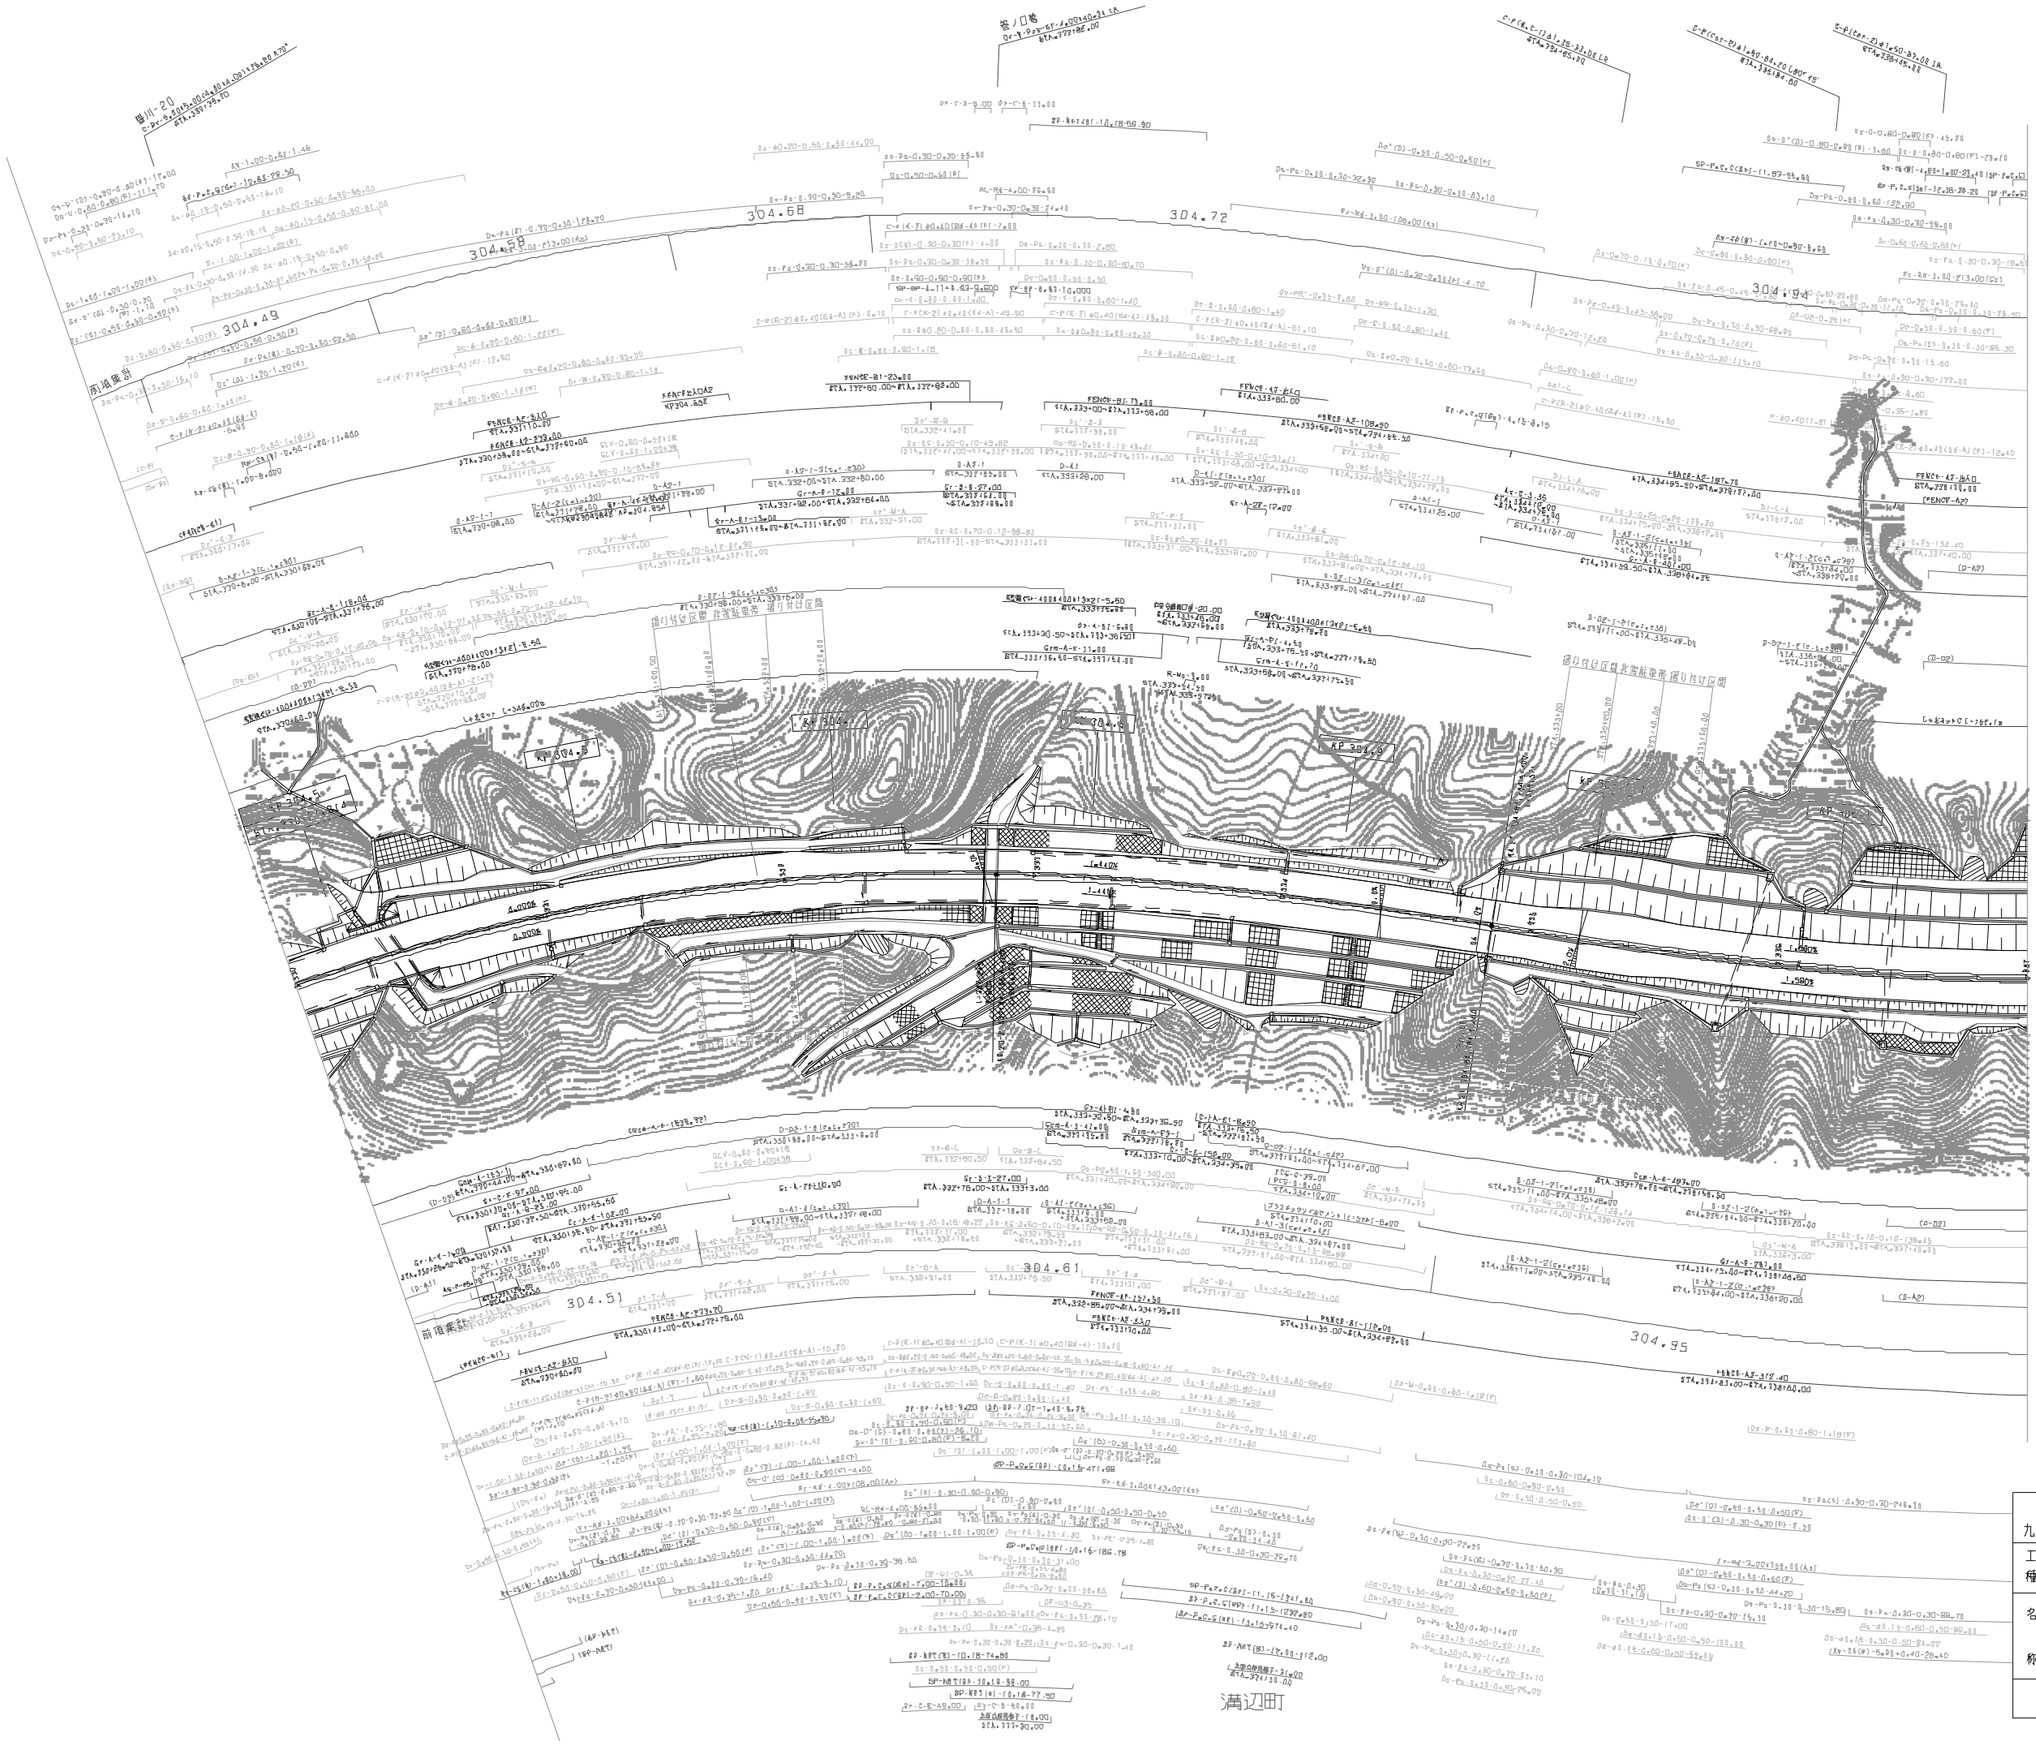

調整年月	備考
第1回 2009年 6月	
第2回 2011年 2月	
第3回 2012年 2月	
第4回 2022年 6月	

九州縦貫自動車道鹿児島線 九州自動車道（植川～満辺鹿見島空港）			——
工種	管理用平面図		——
名称	KP 304.47B～KP 305.178 STA.330+00～STA.337+00	縮尺 1/1000	15 22
西日本高速道路（株） 九州支社			

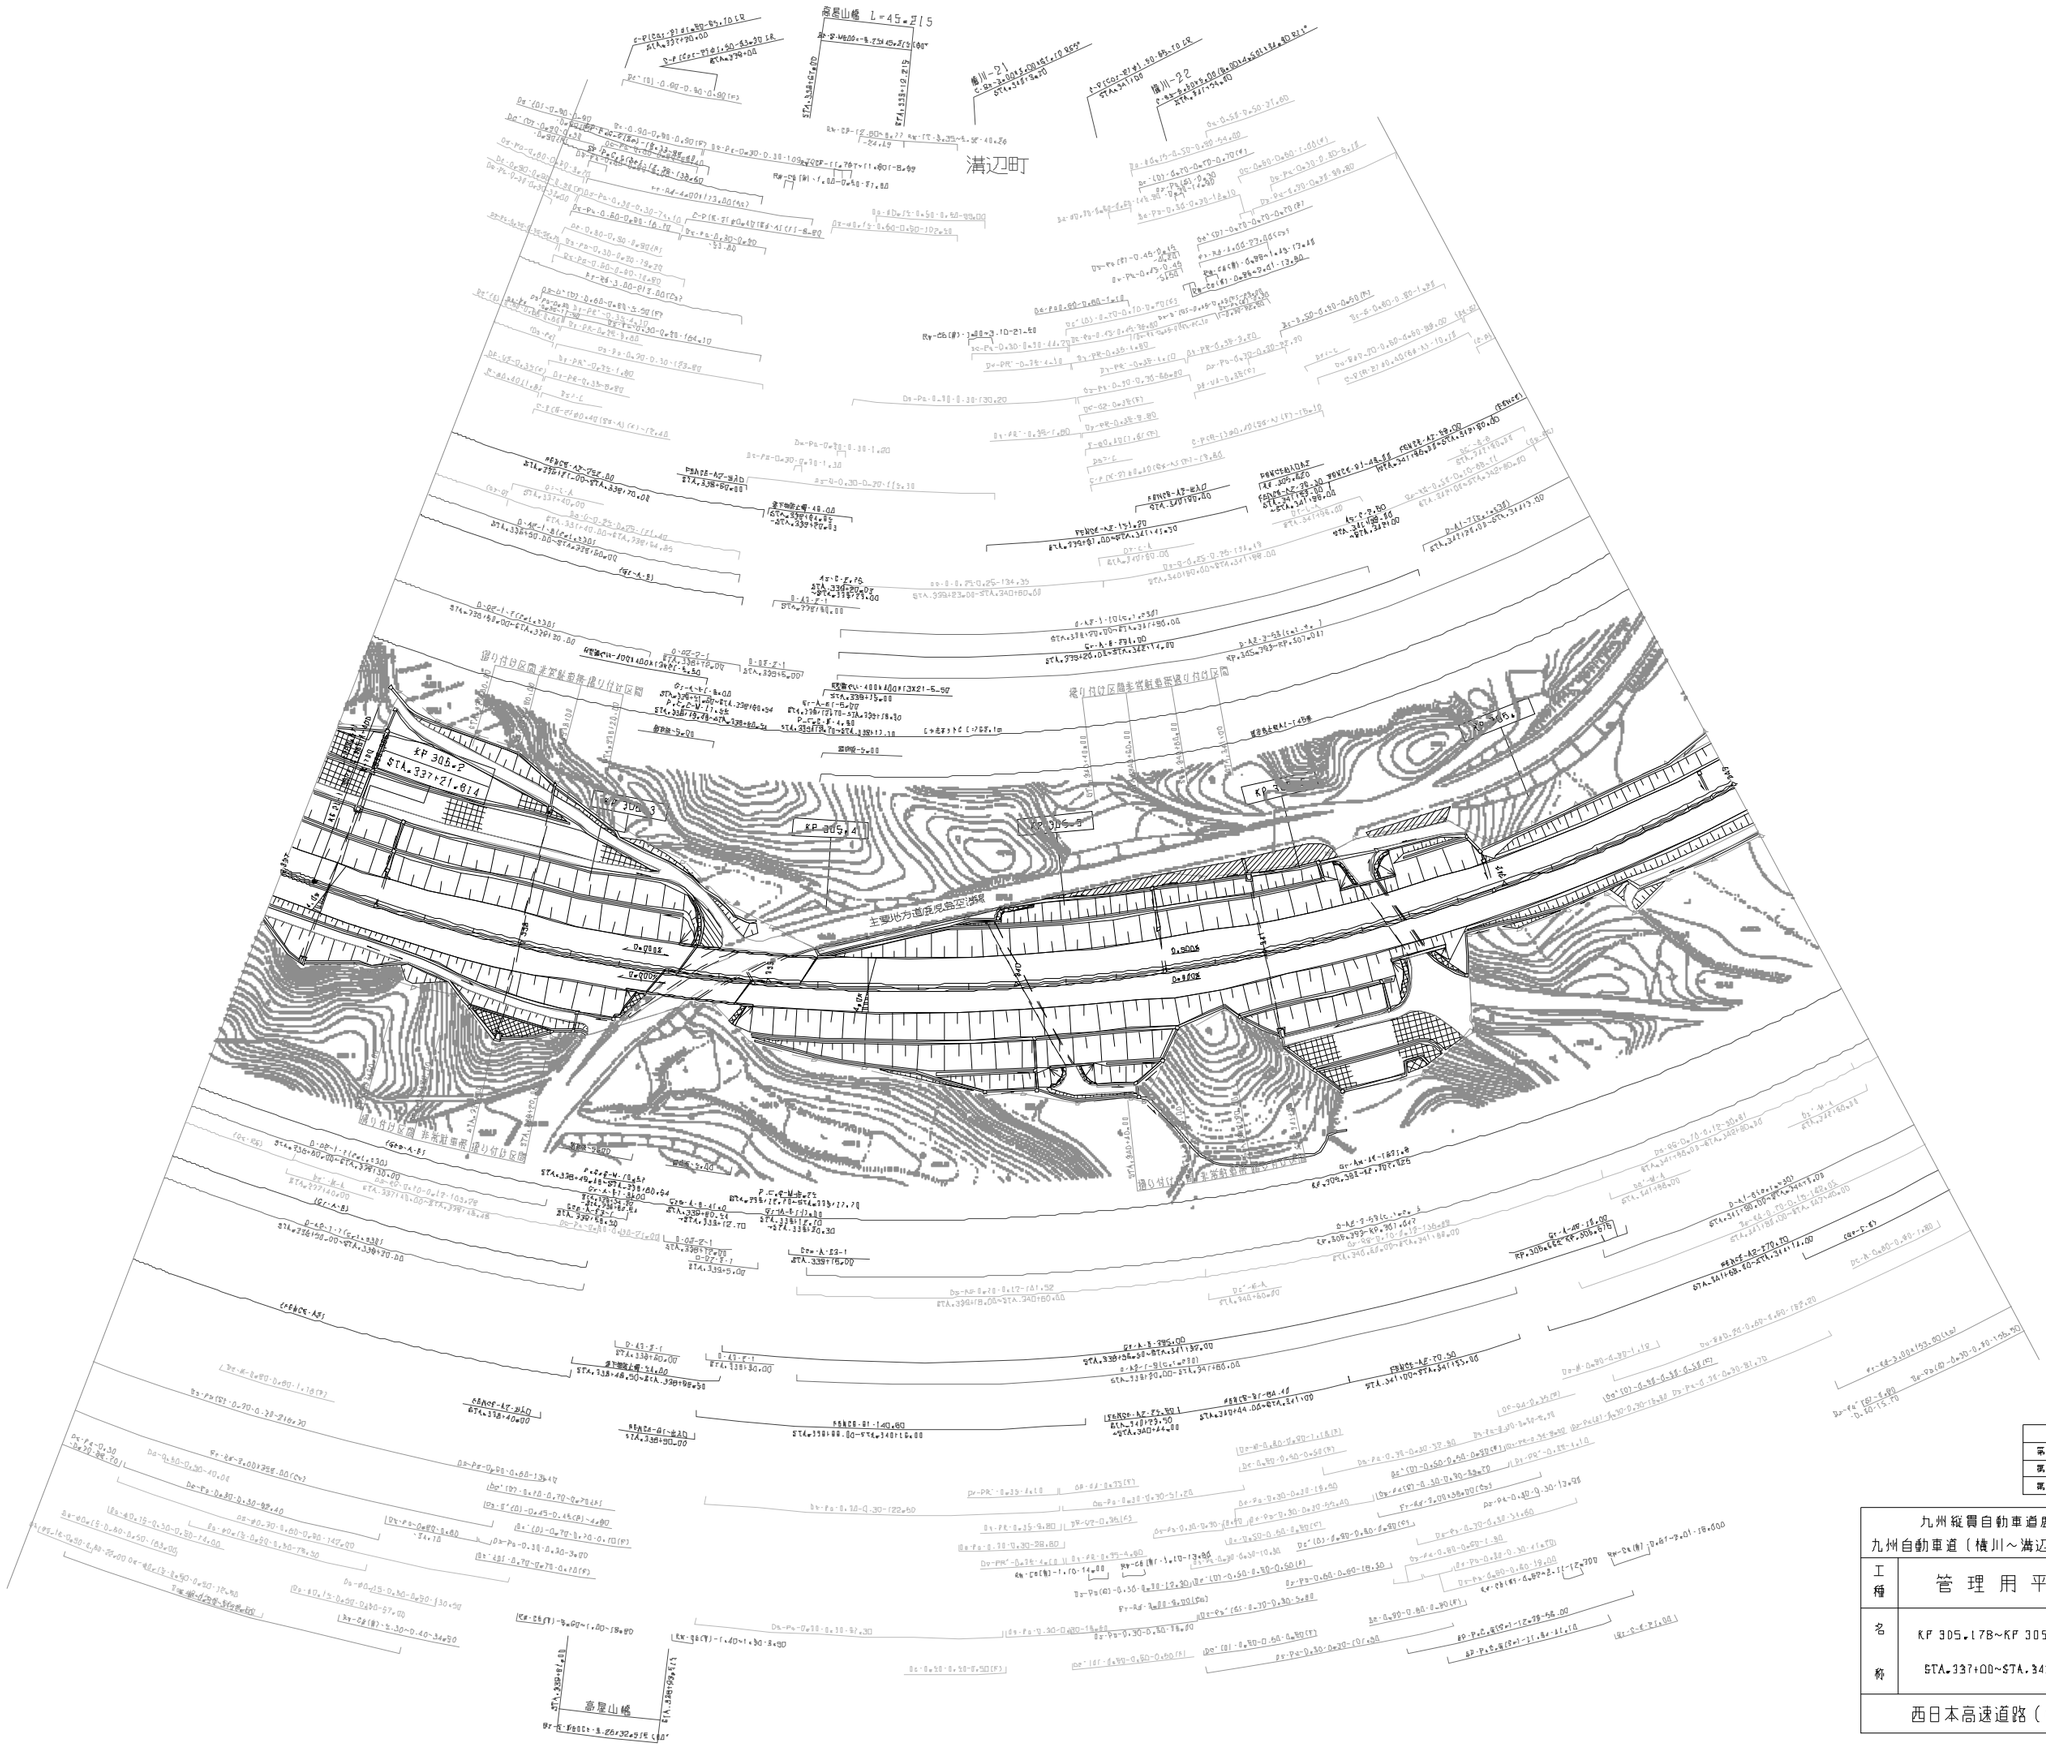

調整年月	摘要
第1回 2005年 6月	
第2回 2011年 2月	
第3回 2022年 8月	

九州縦貫自動車道鹿児島線 九州自動車道（横川～溝辺鹿児島空港）			——
工種	管理用平面図		——
名称	KP 305.178~KP 305.778 STA.337+00~STA.343+00	縮尺 1/1000	15 22
西日本高速道路（株） 九州支社			

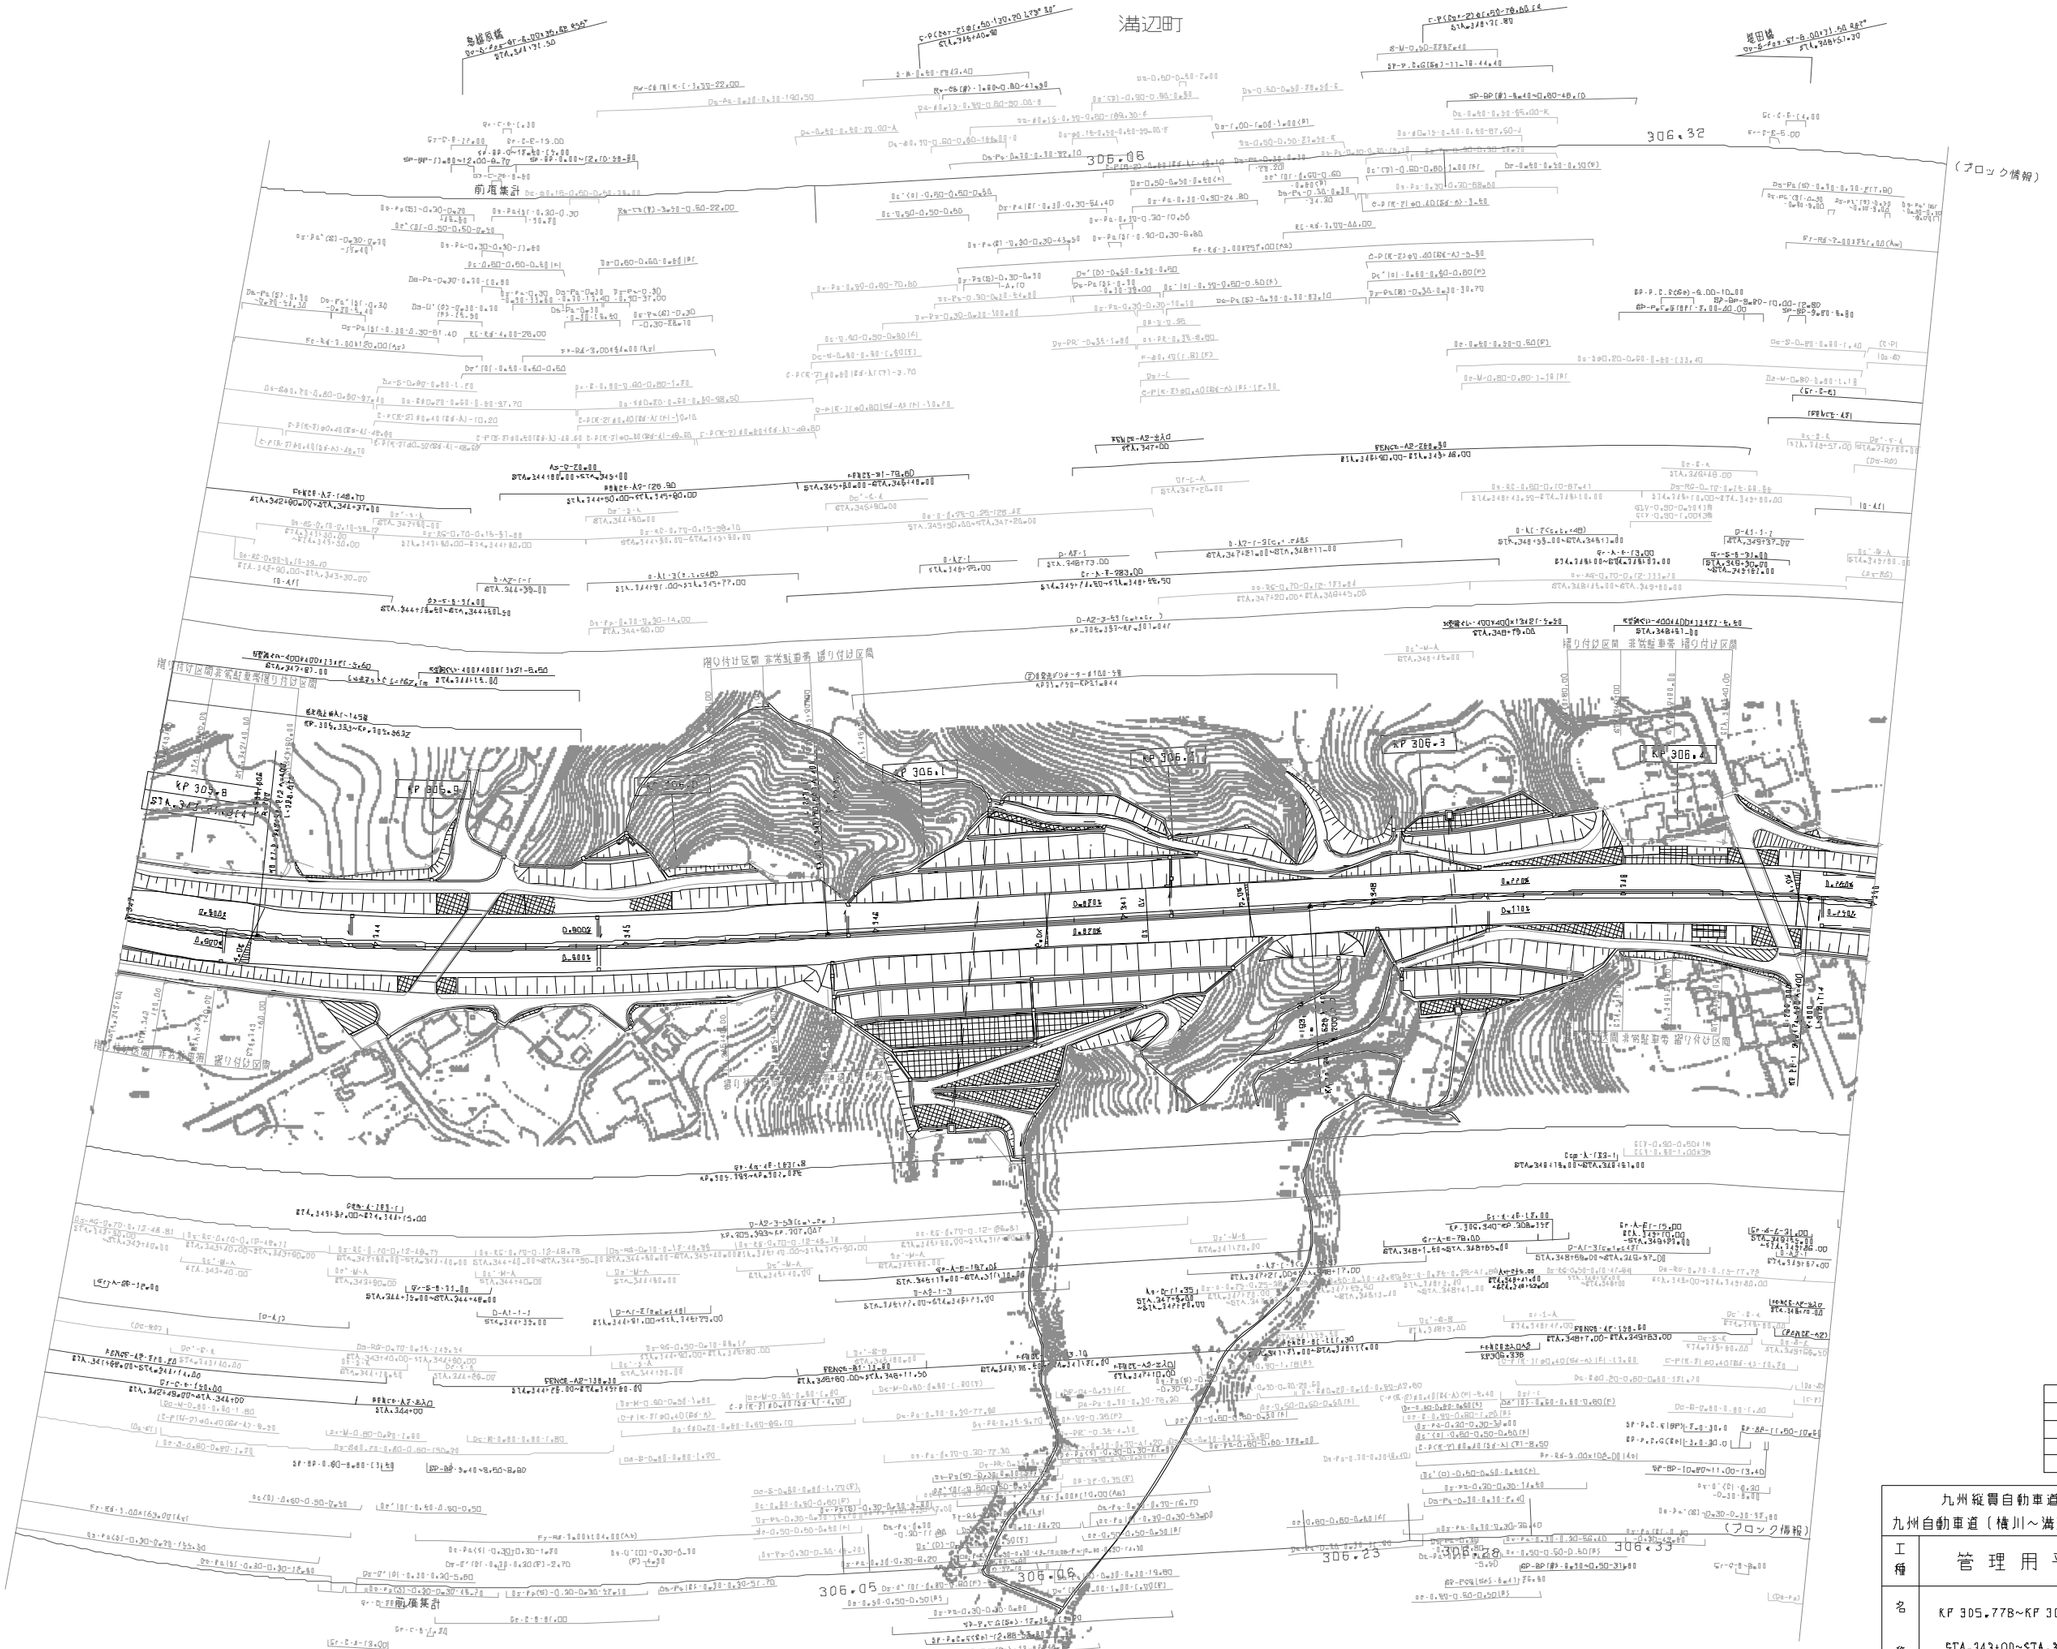

調整年月	備考
第1回 2006年 6月	
第2回 2011年 2月	
第3回 2012年 2月	
第4回 2022年 6月	

工種	管理用平面図		——
名称	KP 305.778～KP 306.478 STA.343+00～STA.350+00	縮尺 1/1000	17 22
西日本高速道路（株） 九州支社			

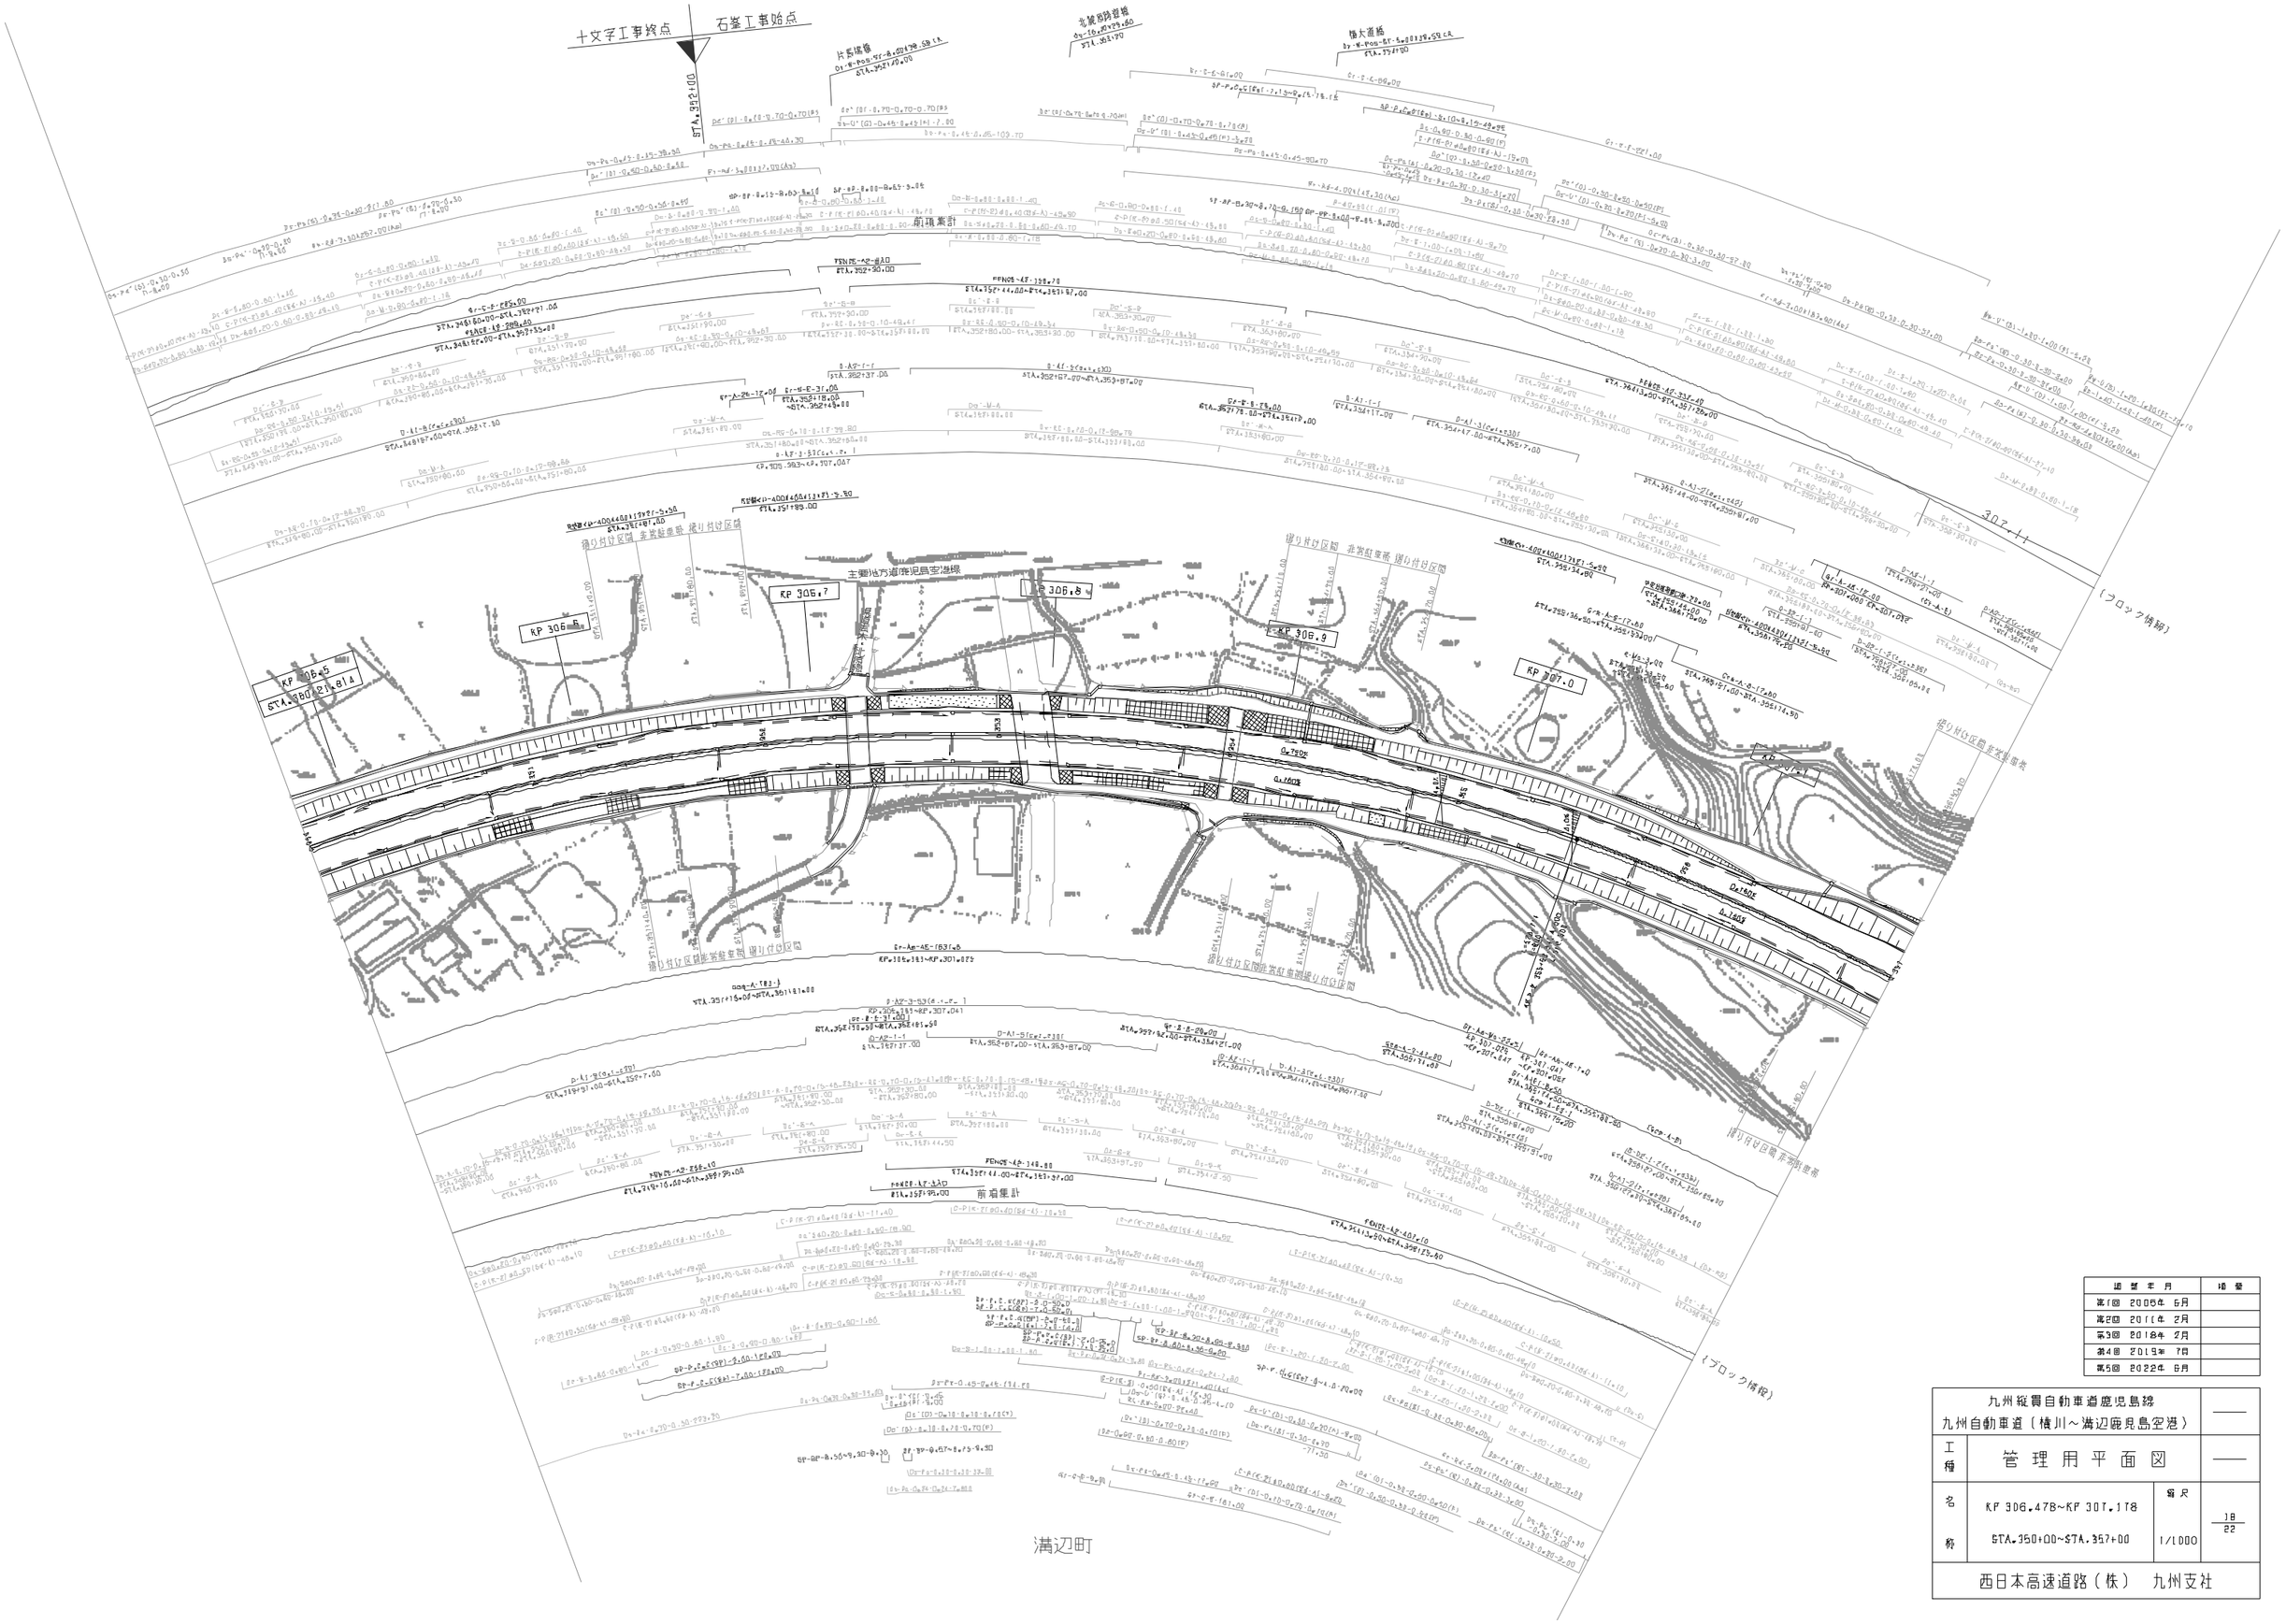

図面年月	摘要
第1回 2006年 6月	
第2回 2011年 2月	
第3回 2018年 2月	
第4回 2019年 7月	
第5回 2022年 6月	

九州縦貫自動車道鹿児島線 九州自動車道（植川～溝辺鹿児島空港）			——
工種	管理用平面図		——
名称	KP 306.478～KP 307.178 STA. 350+00～STA. 357+00	縮尺 1/1000	18 22
西日本高速道路（株） 九州支社			

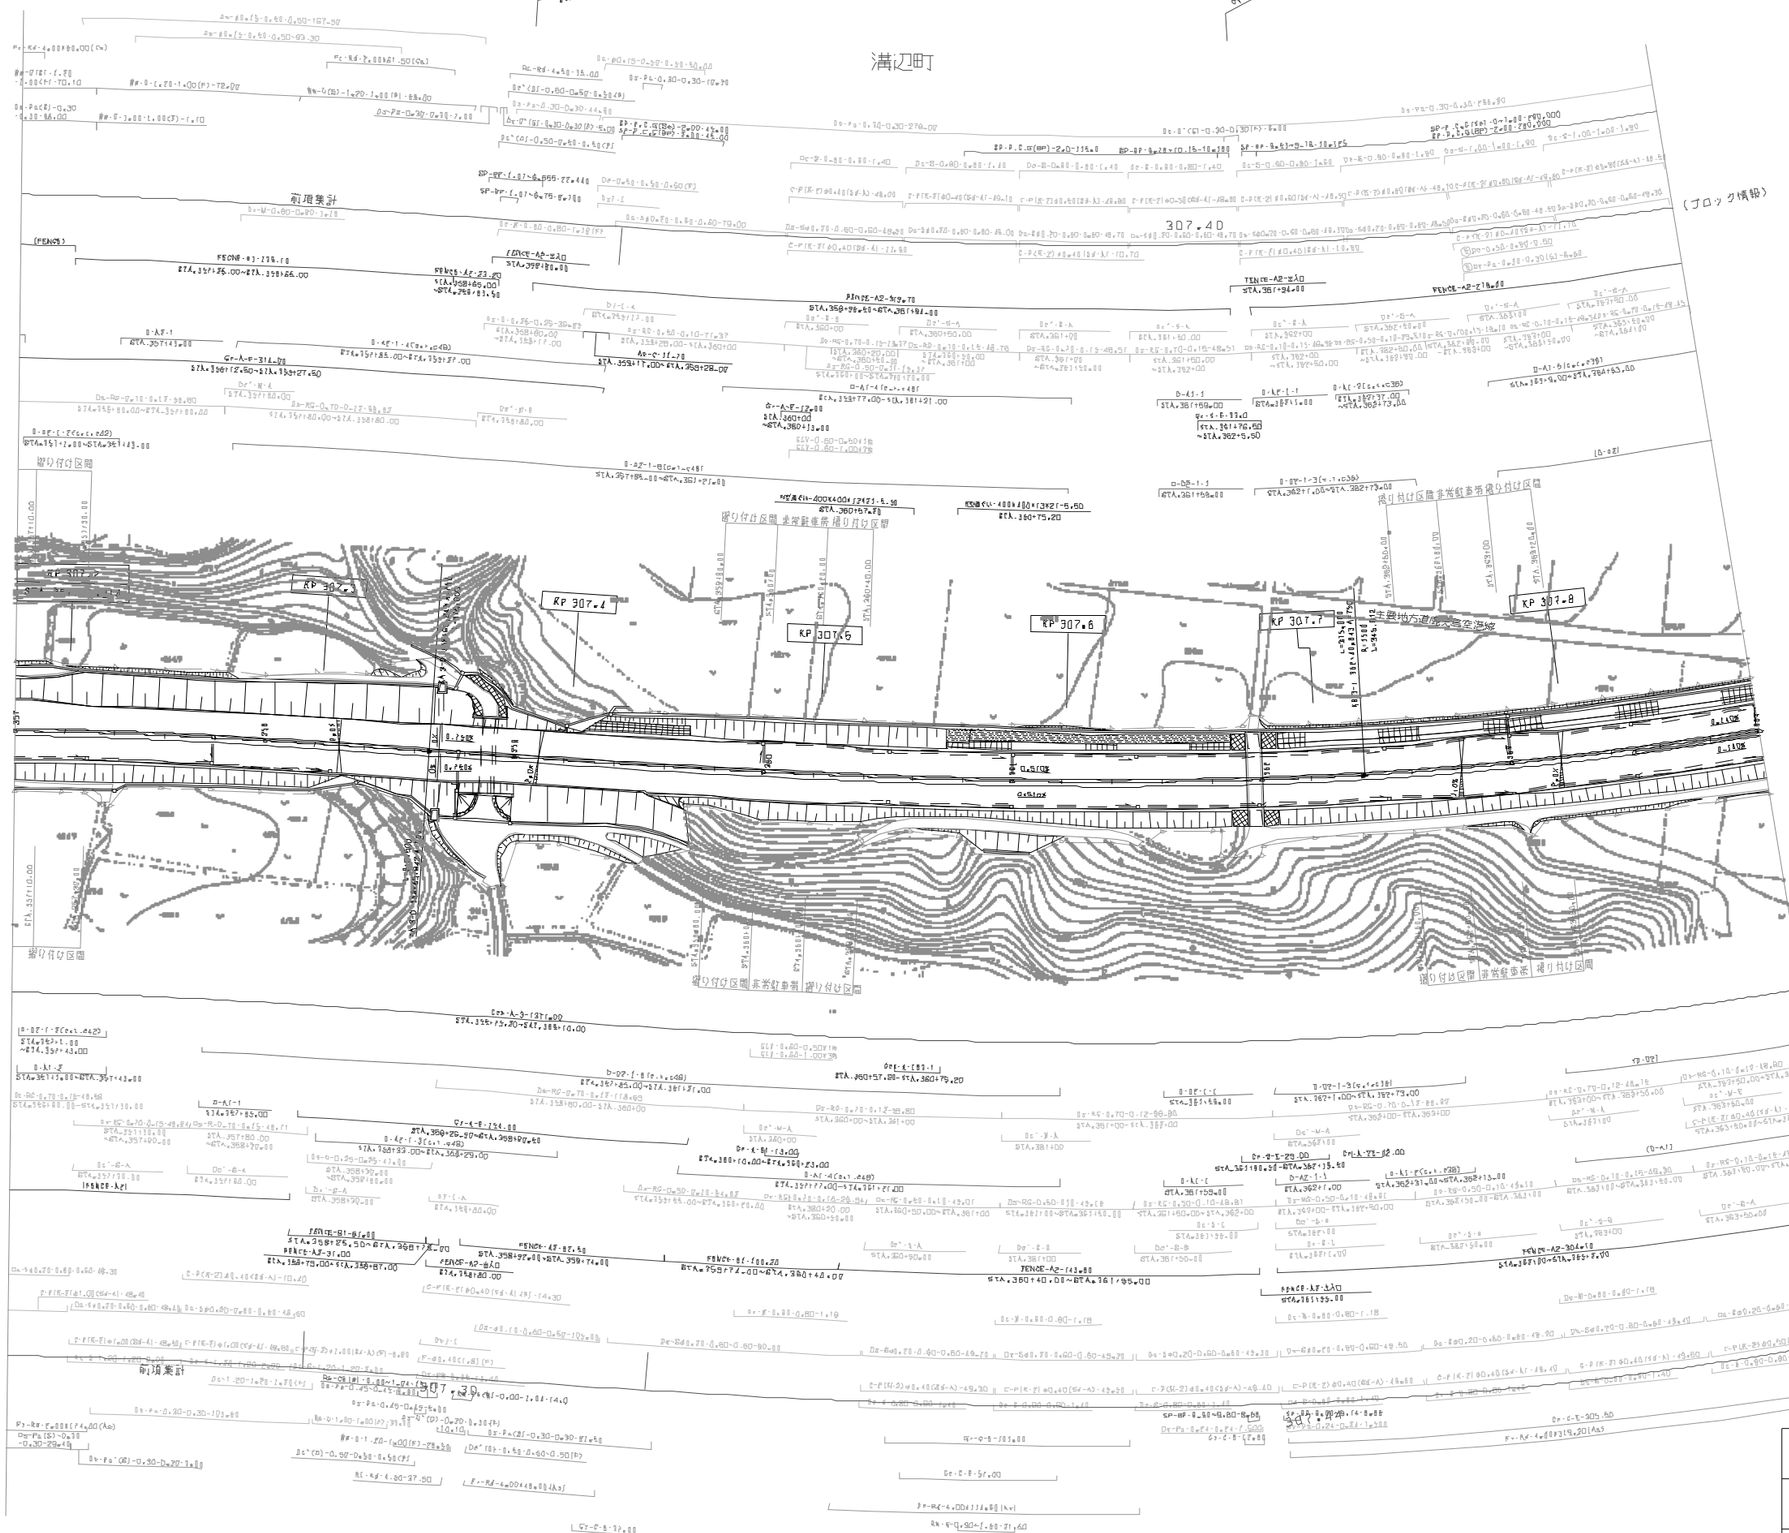

調整年月	備考
第1回 2006年 6月	
第2回 2011年 7月	
第3回 2012年 2月	
第4回 2018年 11月	

九州縦貫自動車道鹿児島線 九州自動車道（植川～満辺鹿児島空港）			——
工種	管理用平面図		——
名称	KP 307.178～KP 307.878 STA.357+00～STA.364+00	縮尺 1/1000	19 20
西日本高速道路（株） 九州支社			

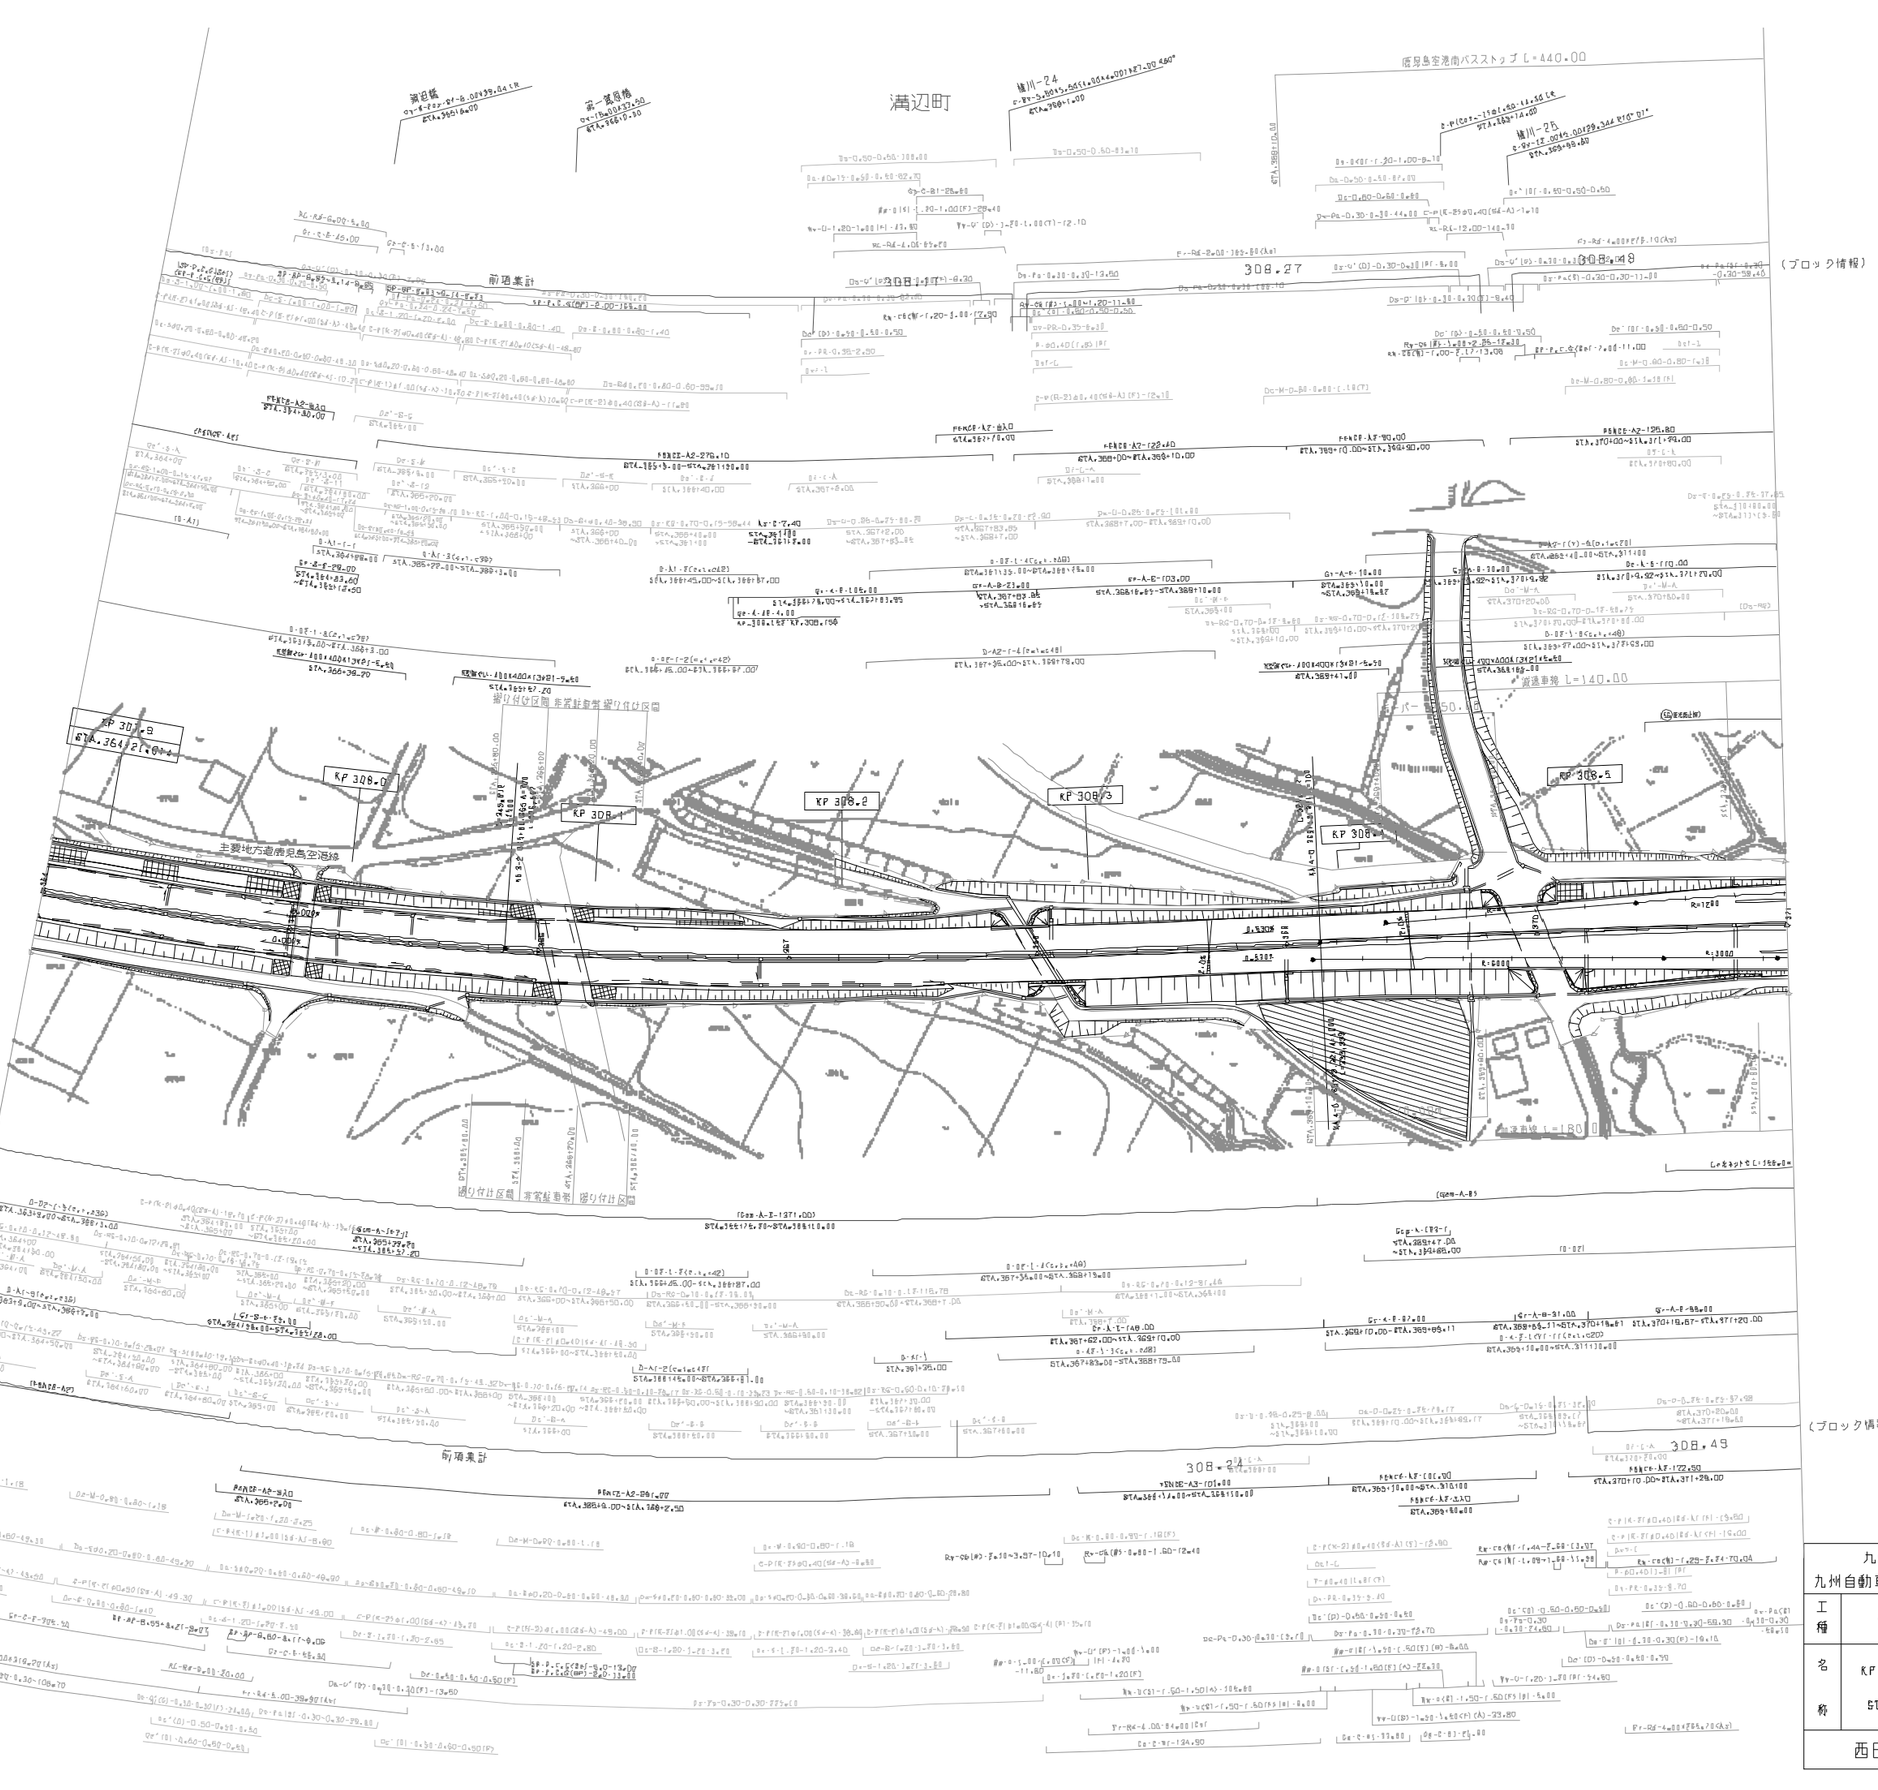

調整年月	備考
第1回 2009年 6月	
第2回 2011年 2月	
第3回 2018年 2月	
第4回 2022年 6月	

九州縦貫自動車道鹿児島線 九州自動車道（植木～満辺鹿児島空港）			——
工種	管理用平面図		——
名称	KP 307.878～KP 308.578 STA.364+00～STA.371+00	縮尺 1/1000	20 22
西日本高速道路（株） 九州支社			

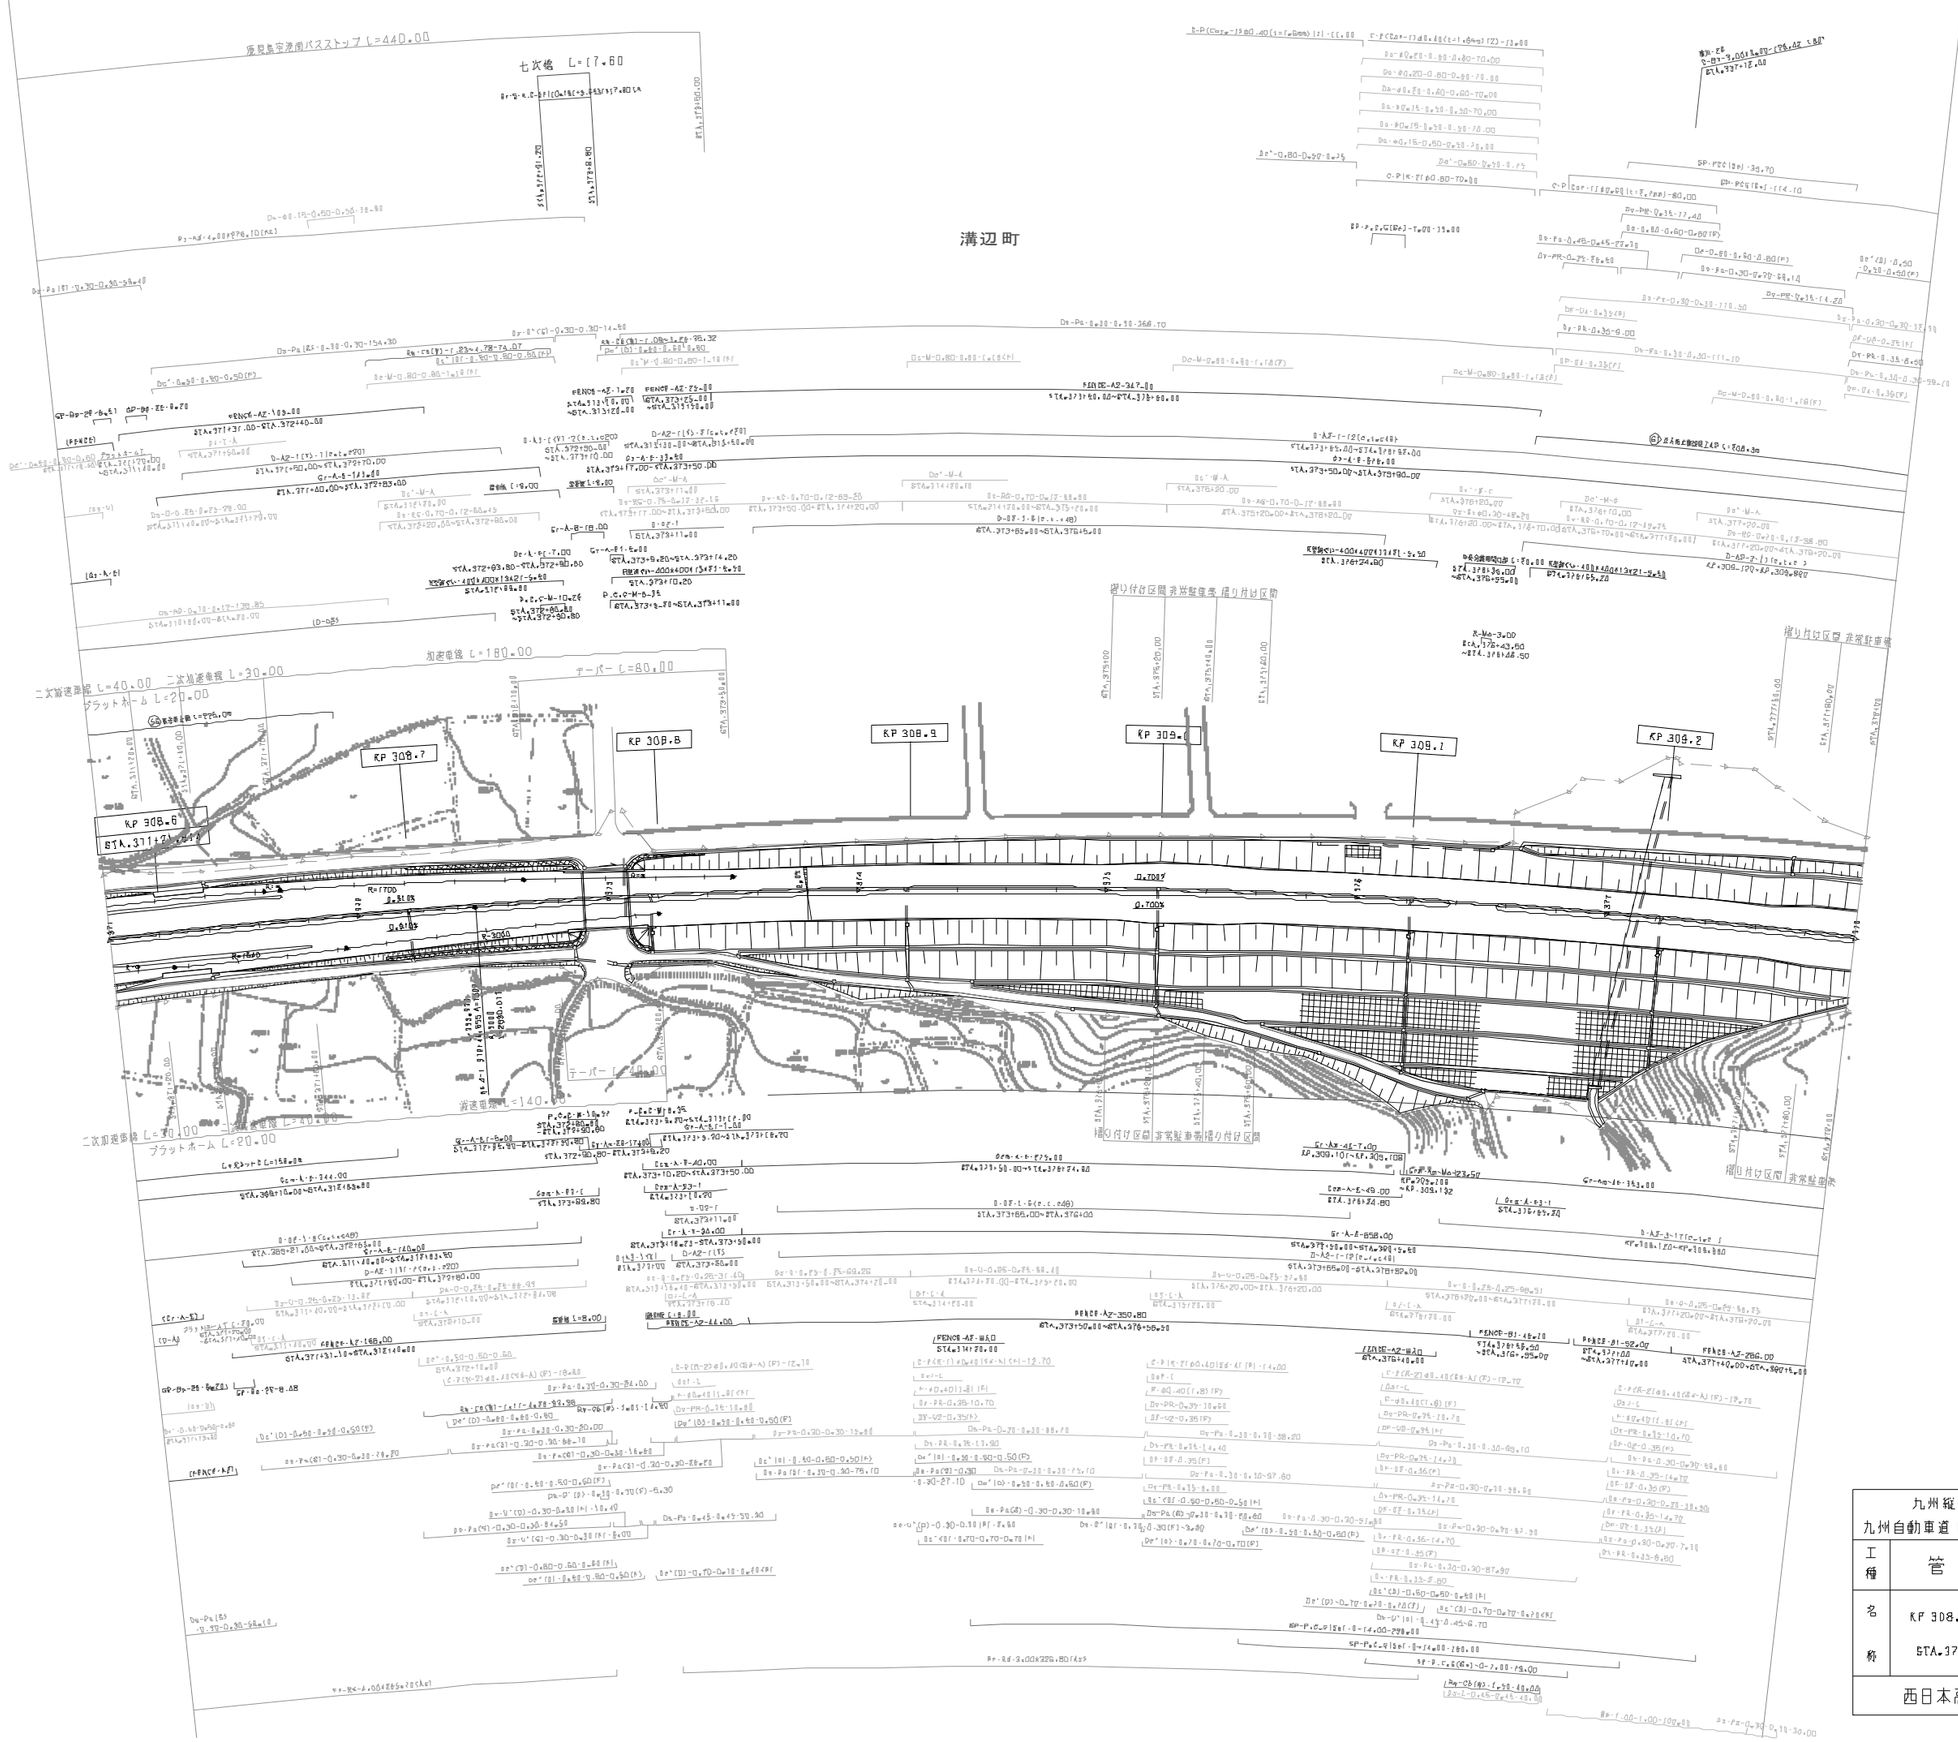
溝辺町
KP 308.6
KP 308.7
KP 308.8
KP 308.9
KP 309.0
KP 309.1
KP 309.2
七次橋 L=17.60
加速車線 L=180.00
テーパー L=80.00
減速車線 L=140.00
二次加速車線 L=40.00
二次減速車線 L=30.00
プラットホーム L=20.00
R=1700
R=2500
R=3000
R=2400
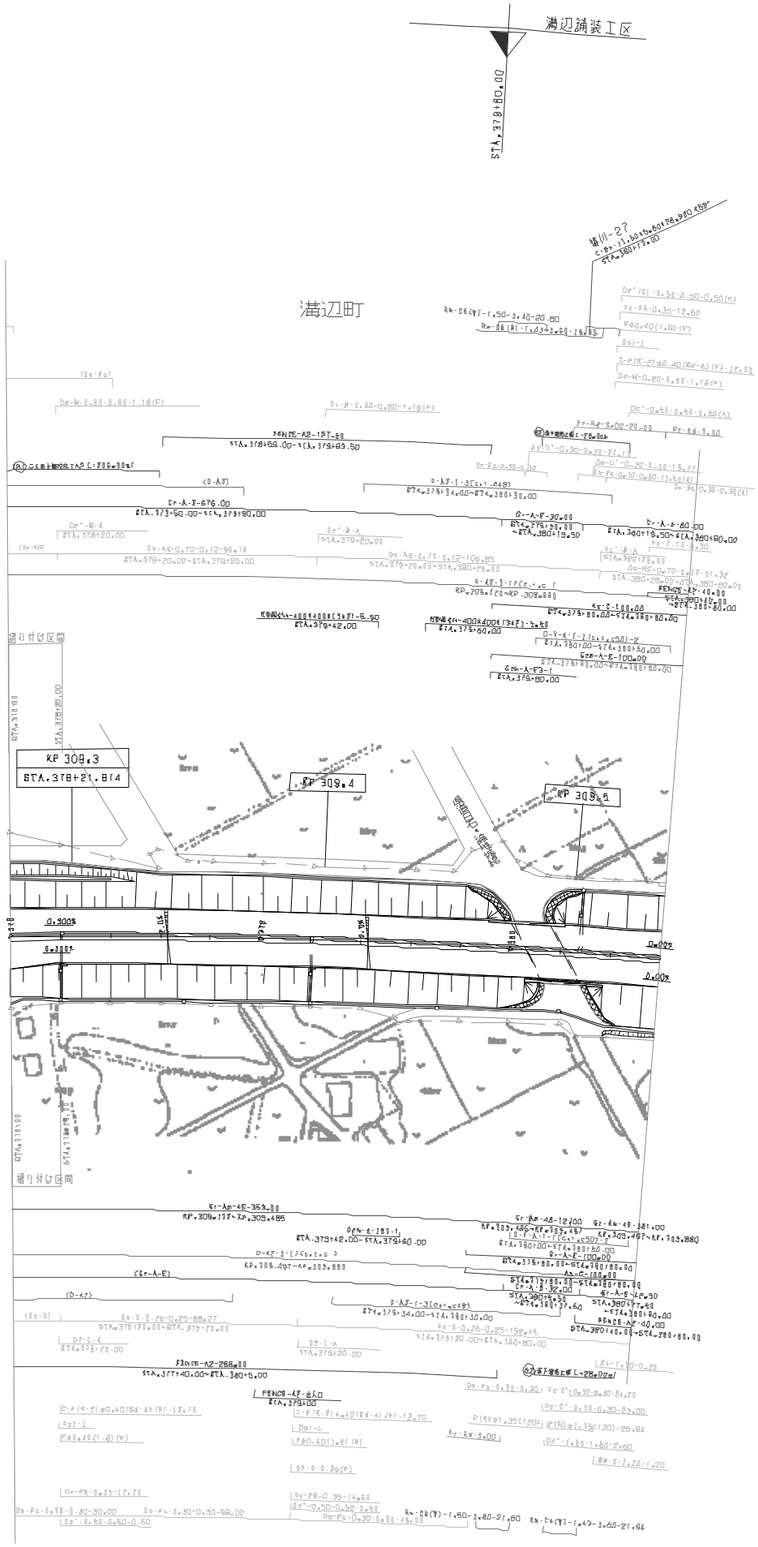

調査年月	備考
第1回 2005年 6月	
第2回 2011年 2月	

九州縦貫自動車道鹿児島線 九州自動車道（横川～満辺鹿見島空港）			——
工種	管理用平面図		——
名称	KP 309.278~KP 309.538 STA.378+00~STA.380+60	縮尺 1/1000	22 22
西日本高速道路（株） 九州支社			

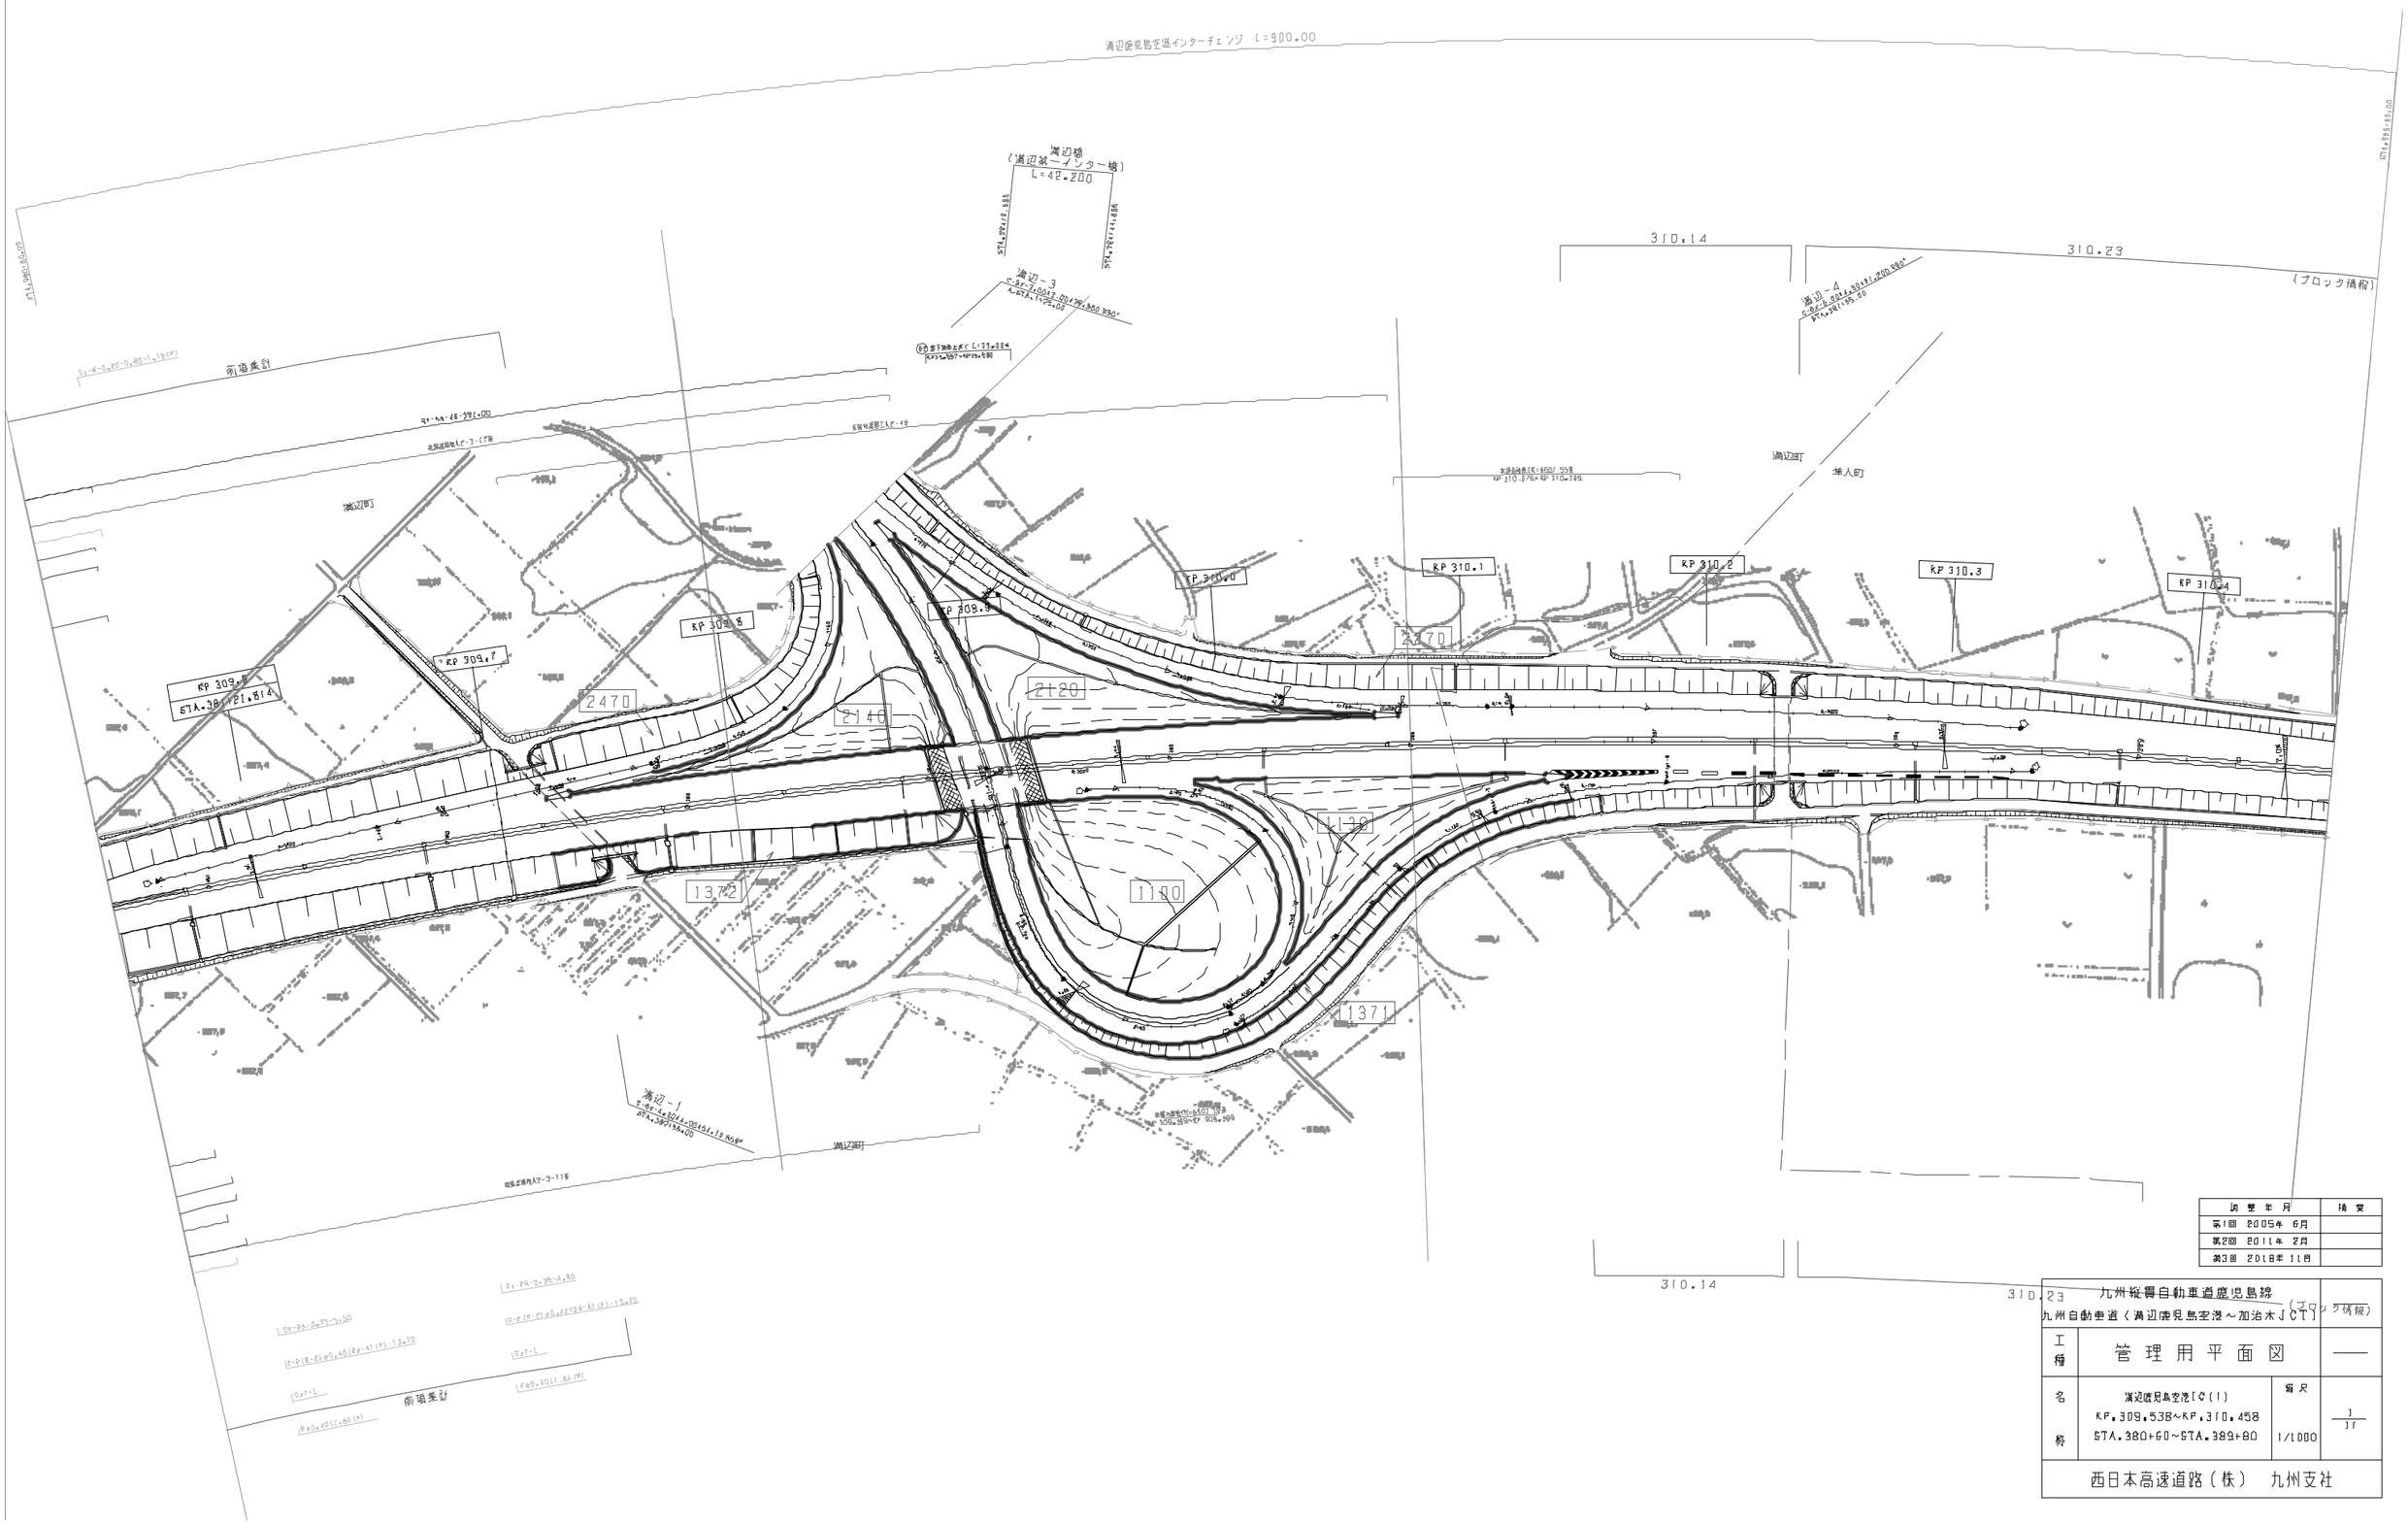

調整年月	摘要
第1回 2005年 6月	
第2回 2011年 2月	
第3回 2018年 11月	

	九州縦貫自動車道鹿児島線 九州自動車道（滝辺鹿児島空港～加治木JCT）		(ブロック情報)
工種	管理用平面図		——
名称	滝辺鹿児島空港IC(1) KP.309.538~KP.310.458 STA.380+60~STA.389+80	縮尺 1/1000	1 1ヶ
西日本高速道路（株） 九州支社			

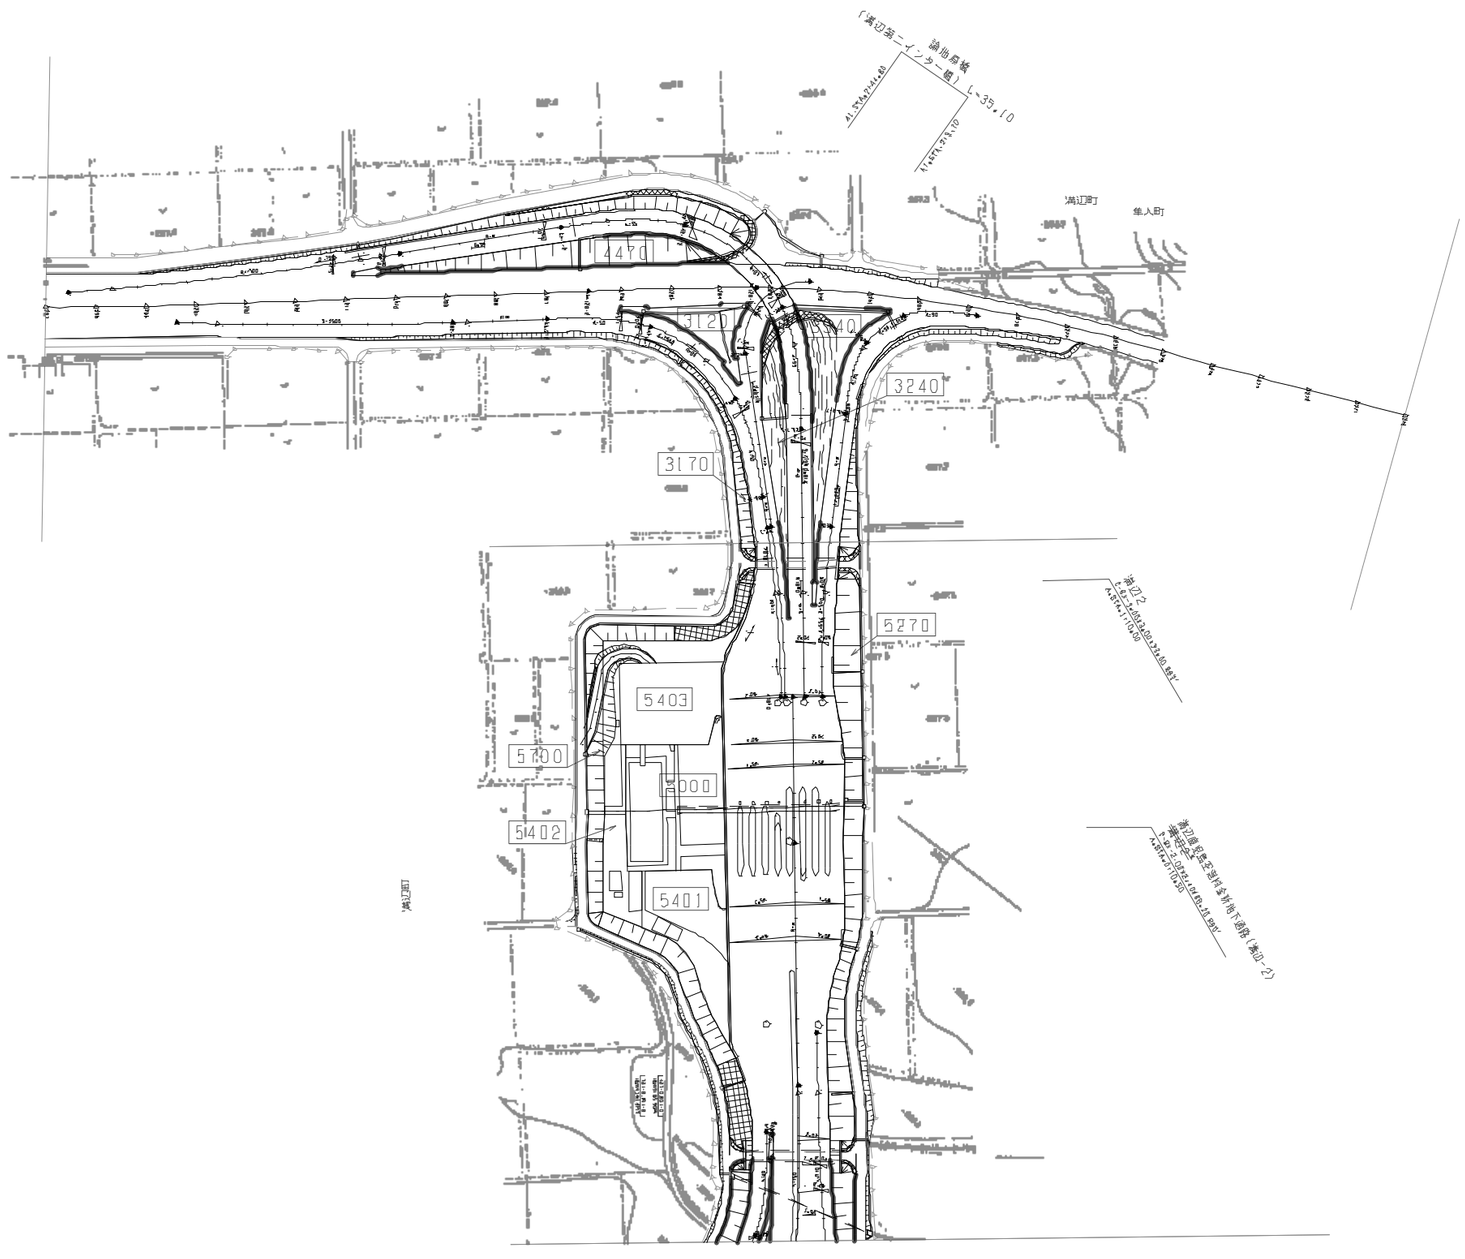

調査年月	摘要
第1回 2005年 6月	
第2回 2012年 2月	
第3回 2018年 11月	
第4回 2019年 7月	
第5回 2022年 6月	

九州縦貫自動車道鹿児島線 九州自動車道（溝辺鹿児島空港～加治木ＪＣＴ）			——
工種	管理用平面図		——
名称	溝辺鹿児島空港ＩＣ(Ｚ) KP.309.538~KP.310.458 STA.380+60~STA.389+80	縮尺 1/1000	2 11
西日本高速道路（株）　九州支社			

九州縦貫自動車道鹿児島線 九州自動車道（溝辺鹿児島宝港～加治木ＪＣＴ）			——
工種	管理用平面図		——
名称	KP.310.45B~KP.311.138 STA.389+80~STA.396+60	縮尺 1/1000	3 11
西日本高速道路（株）　九州支社			

適 要 年 月	摘 要
第1回　2005年　6月	
第2回　2011年　2月	
第3回　2022年　6月	

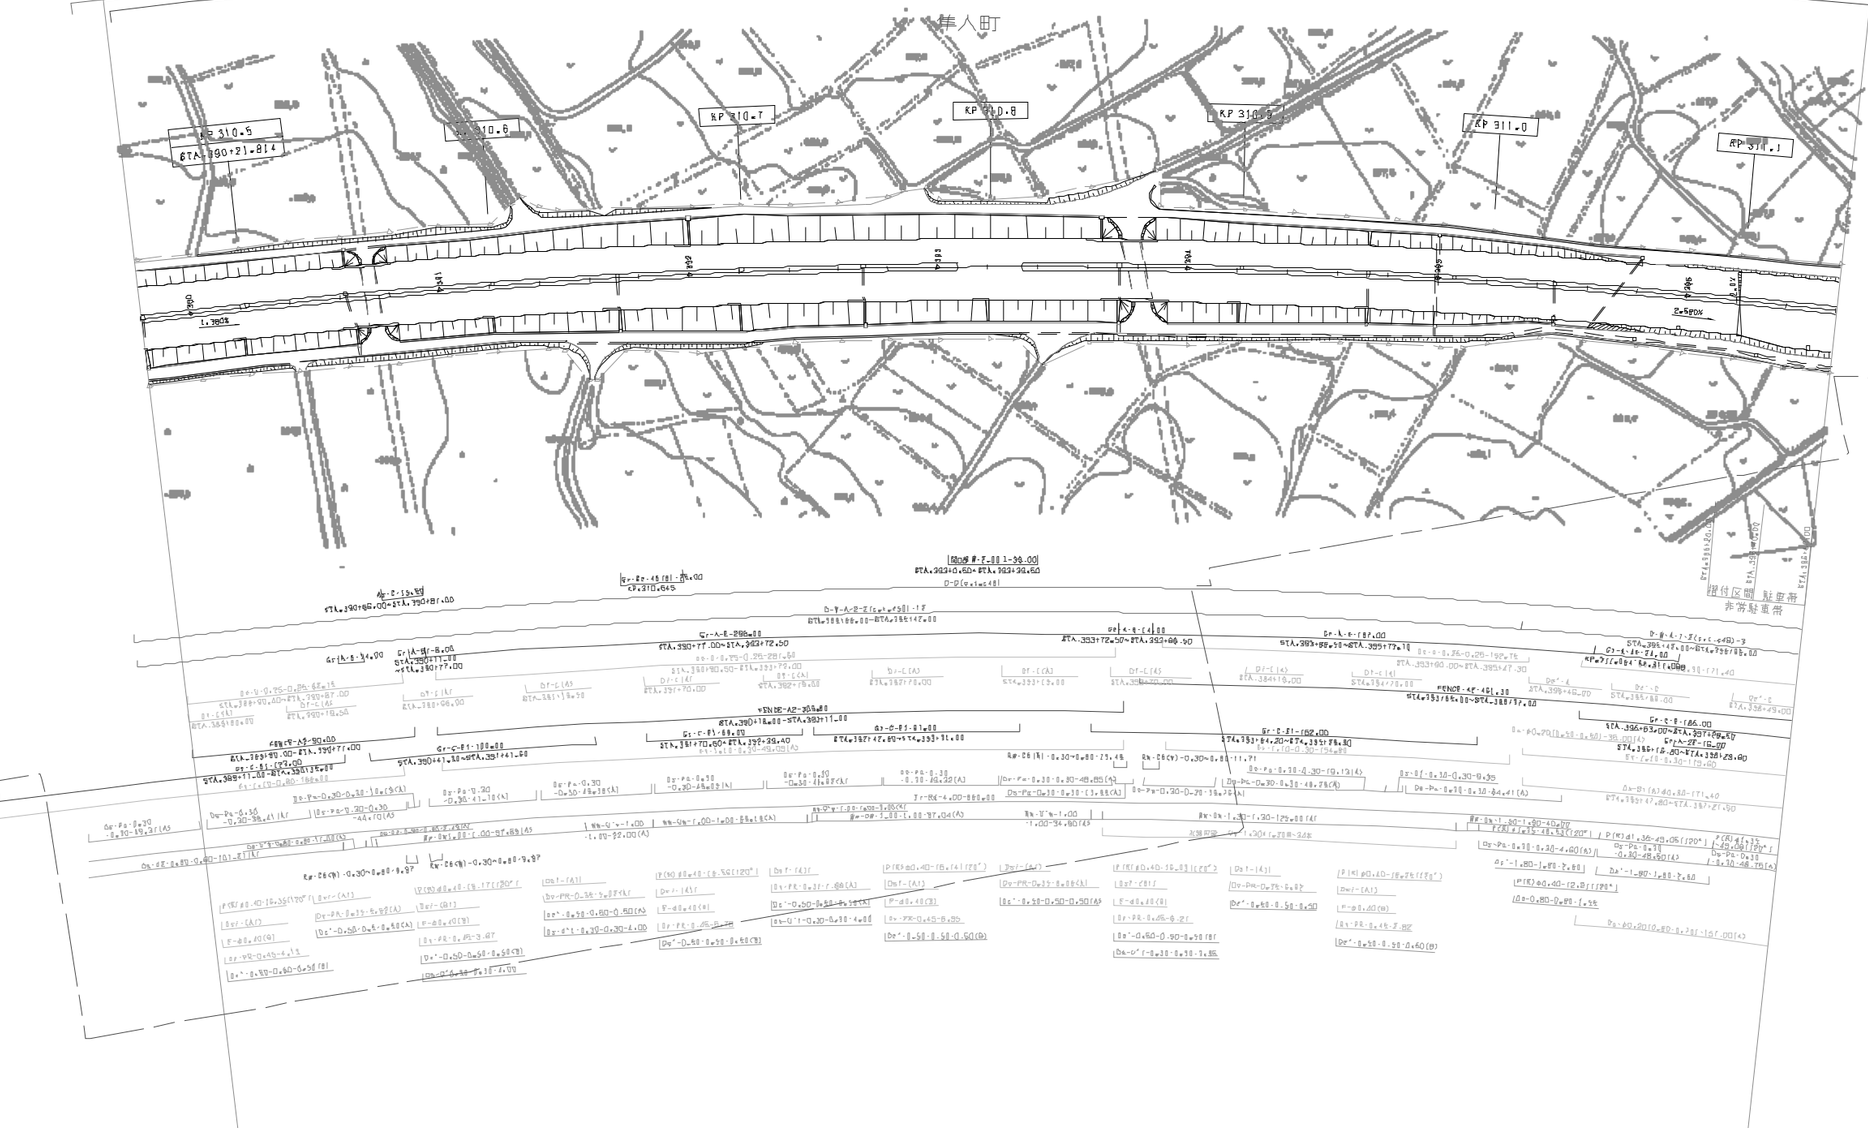

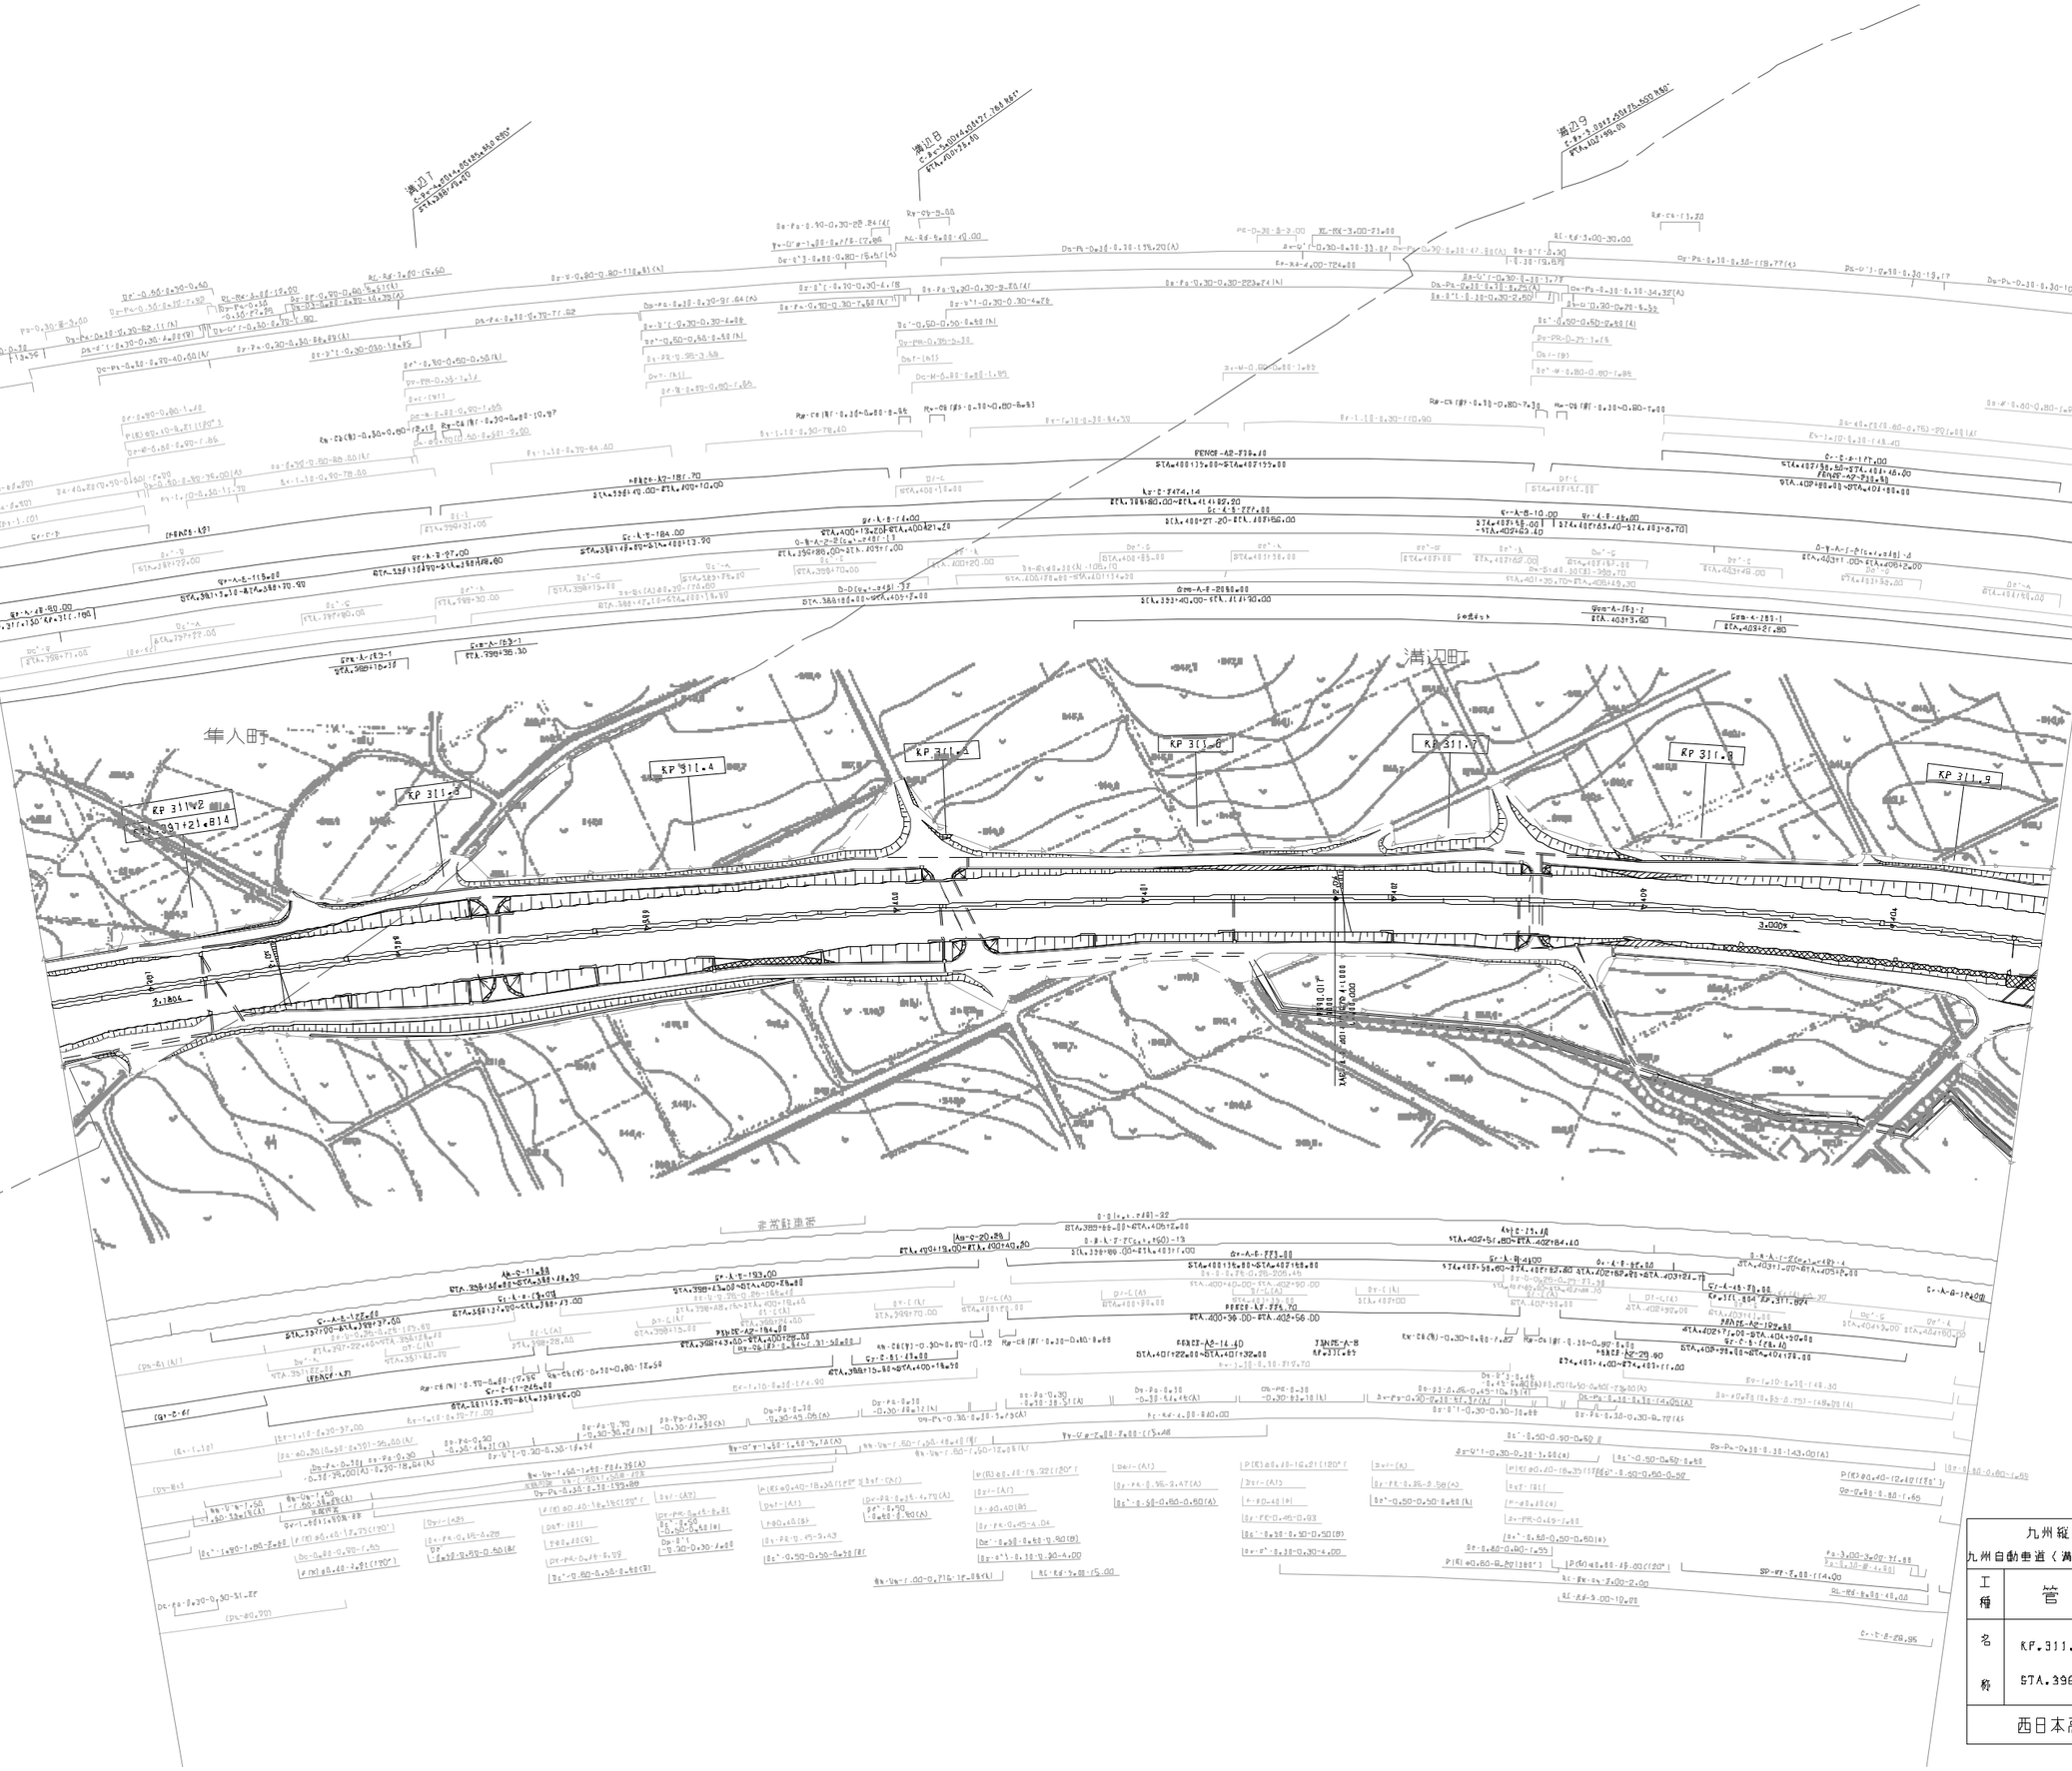
隼人町
満辺町
KP 311.4
KP 311.6
KP 311.8
KP 311.9
KP 311.7
KP 311.5
KP 311.3
KP 311.2
KP 311.1
KP 310.8
KP 310.7
KP 310.6
KP 310.5

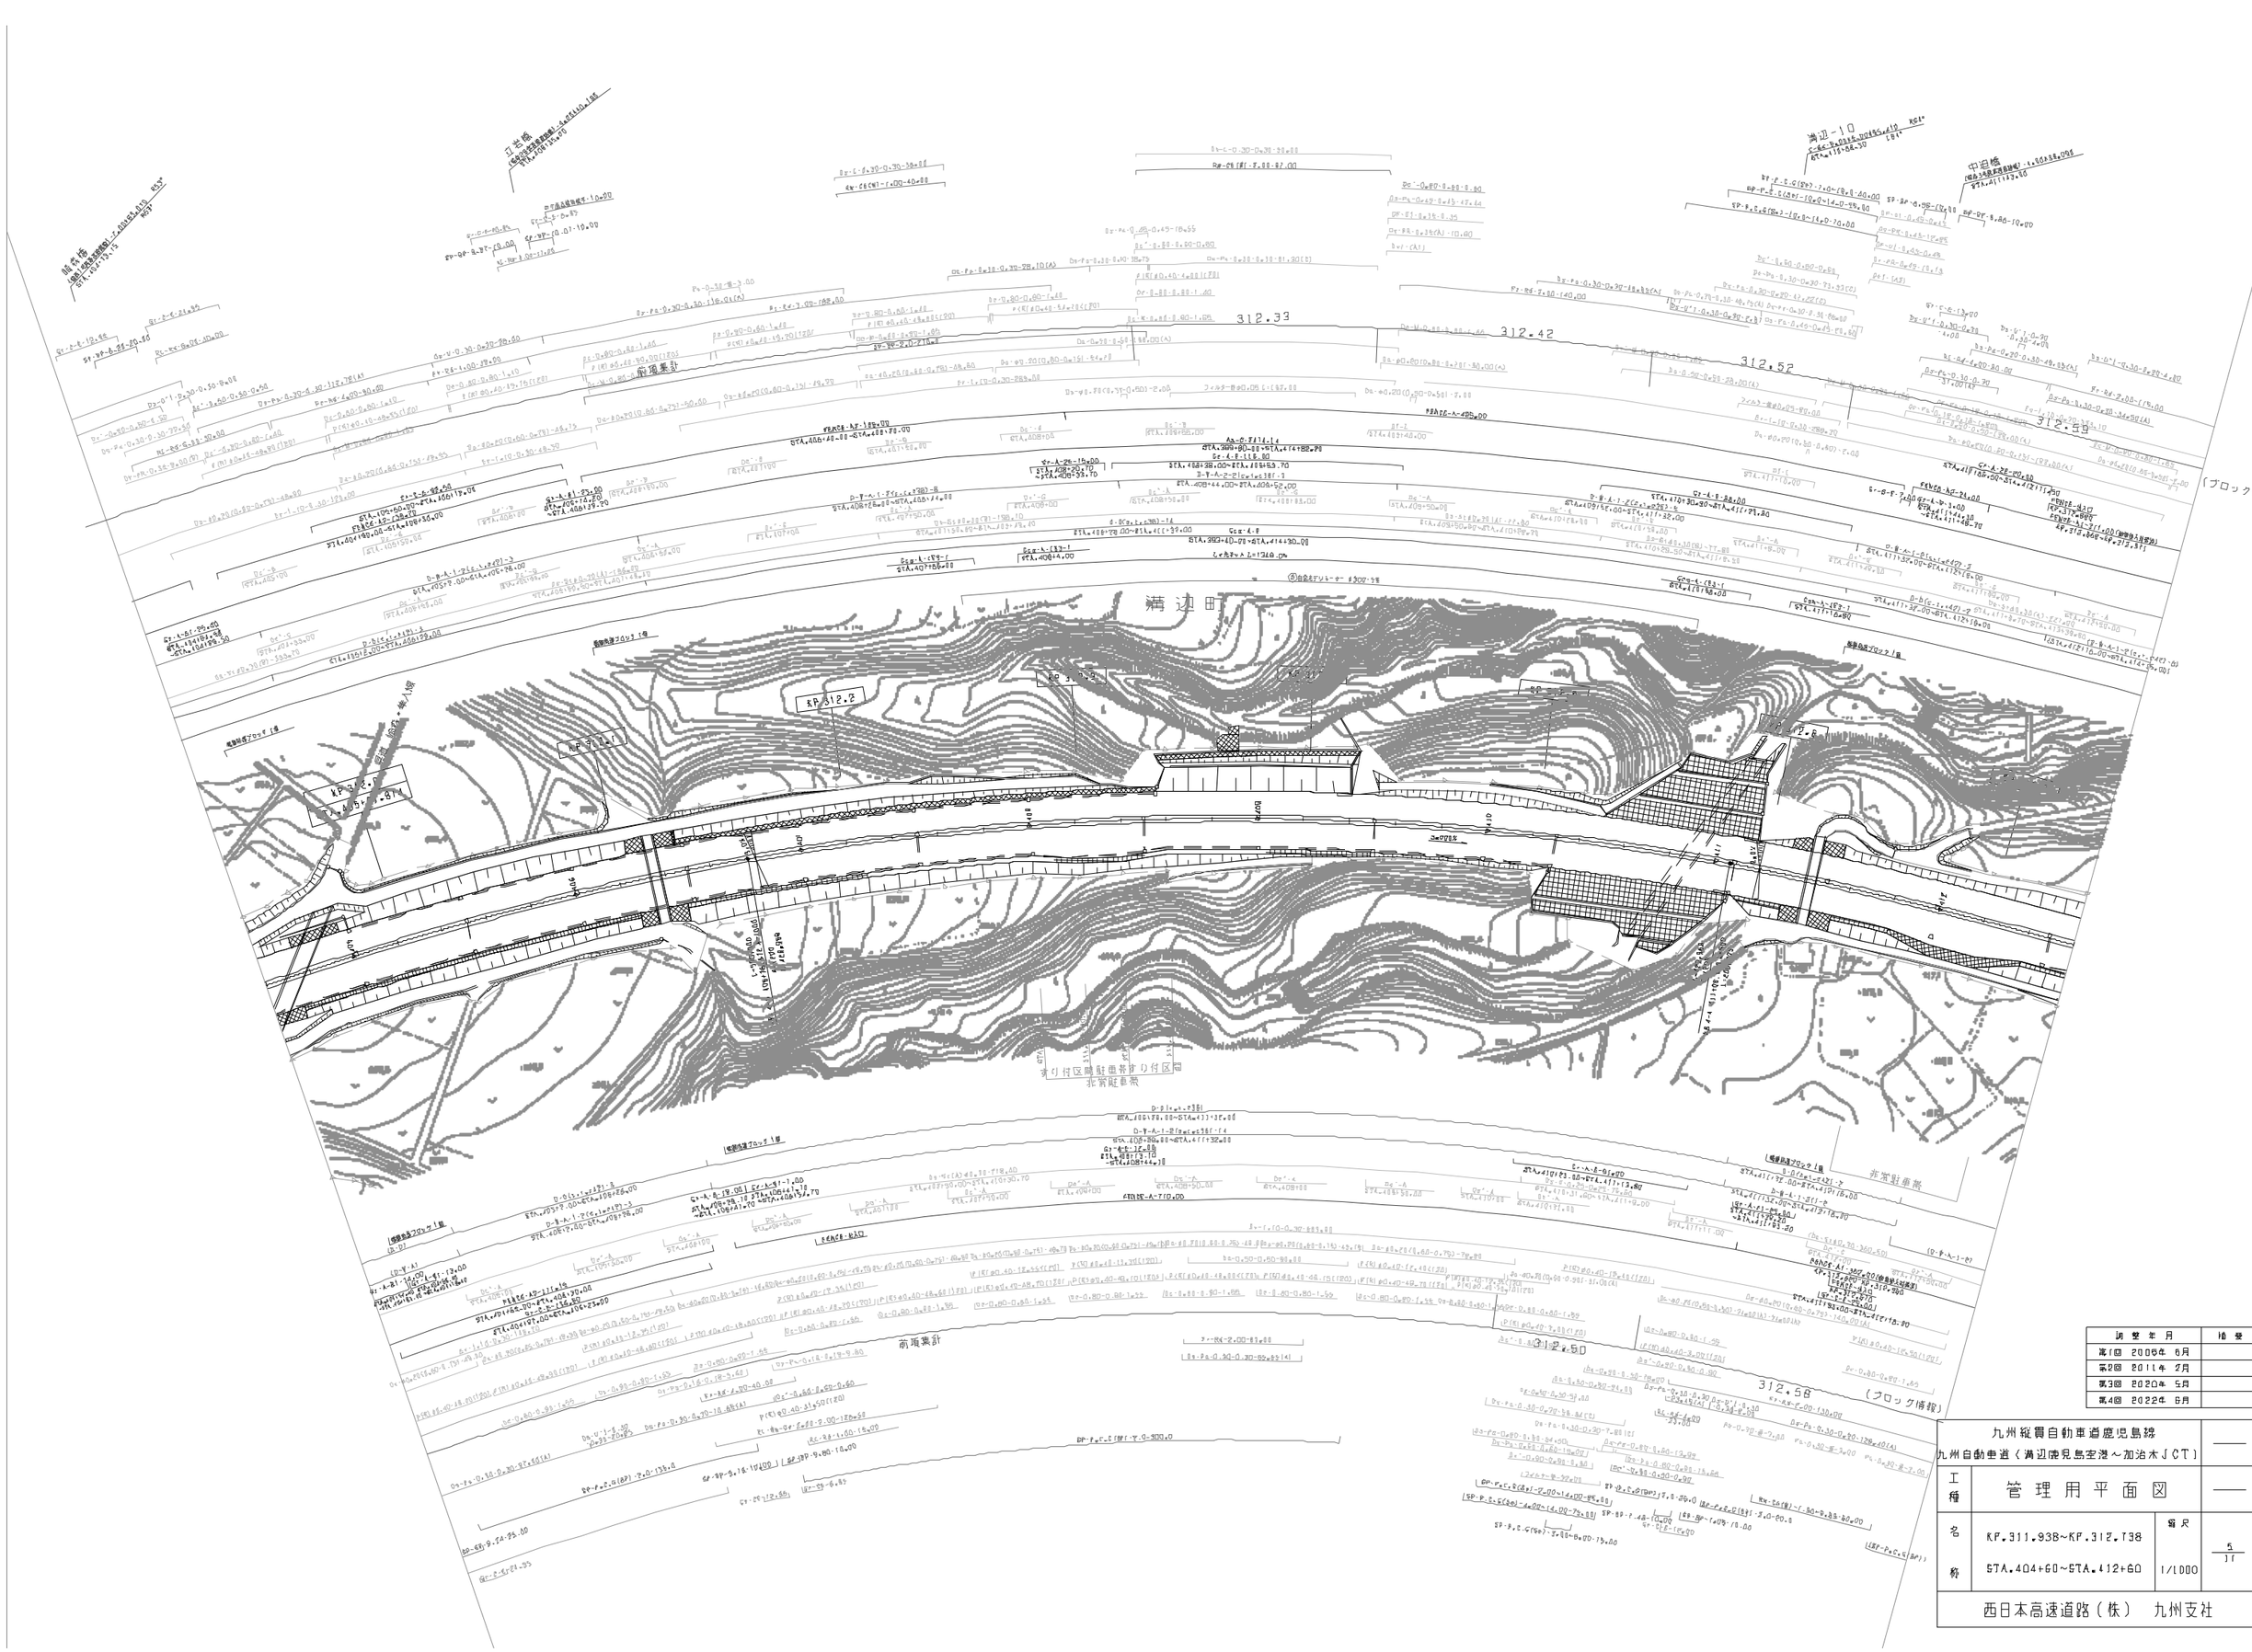

調整年月	備考
第1回 2006年 6月	
第2回 2011年 2月	
第3回 2020年 5月	
第4回 2022年 6月	

九州縦貫自動車道鹿児島線 九州自動車道（溝辺鹿児島空港～加治木ＪＣＴ）			——
工種	管理用平面図		——
名称	KP.311.938～KP.312.738 STA.404+60～STA.412+60	縮尺 1/1000	5 11
西日本高速道路（株）　九州支社			

九州縦貫自動車道鹿児島線 九州自動車道（溝辺鹿児島空港～加治木ＪＣＴ）			——
工種	管理用平面図		——
名称	KP.312.738~KP.313.538 STA.412+60~STA.420+60	縮尺 1/1000	6 11
西日本高速道路（株）　九州支社			

測量年月	摘要
第1回 2006年 1月	
第2回 2011年 2月	
第3回 2020年 5月	
第4回 2022年 6月	
第5回 2023年 6月	

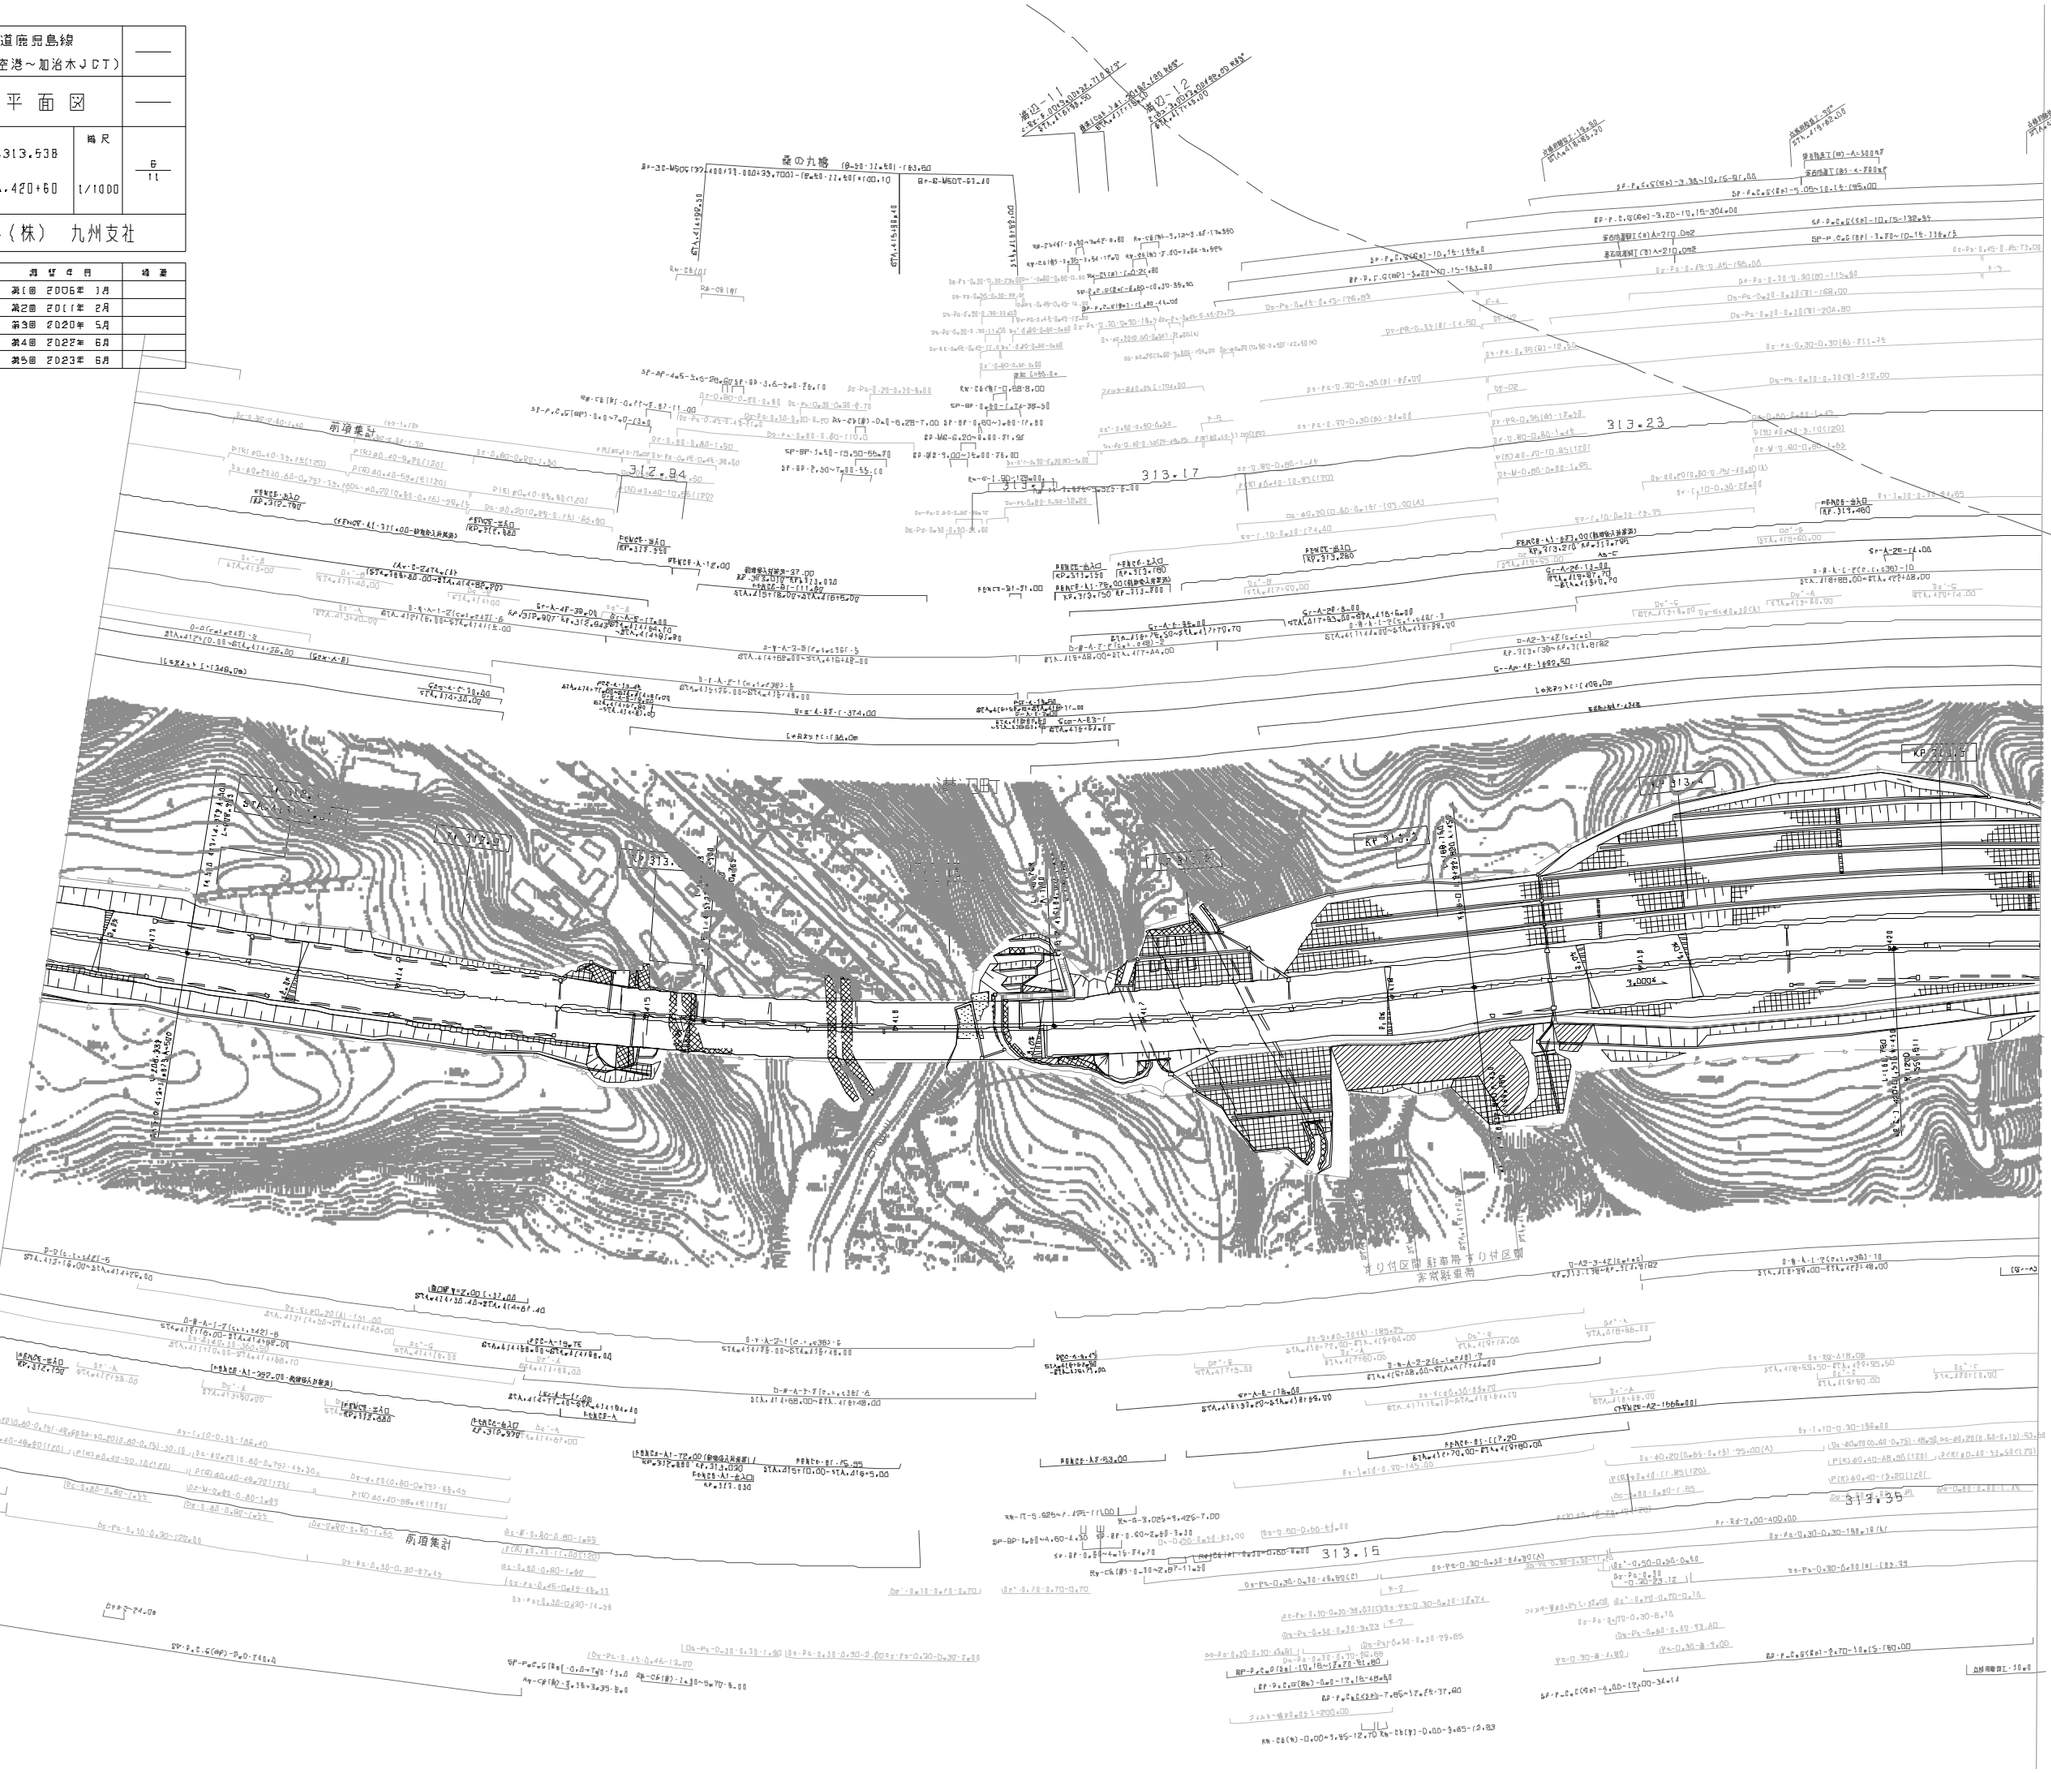

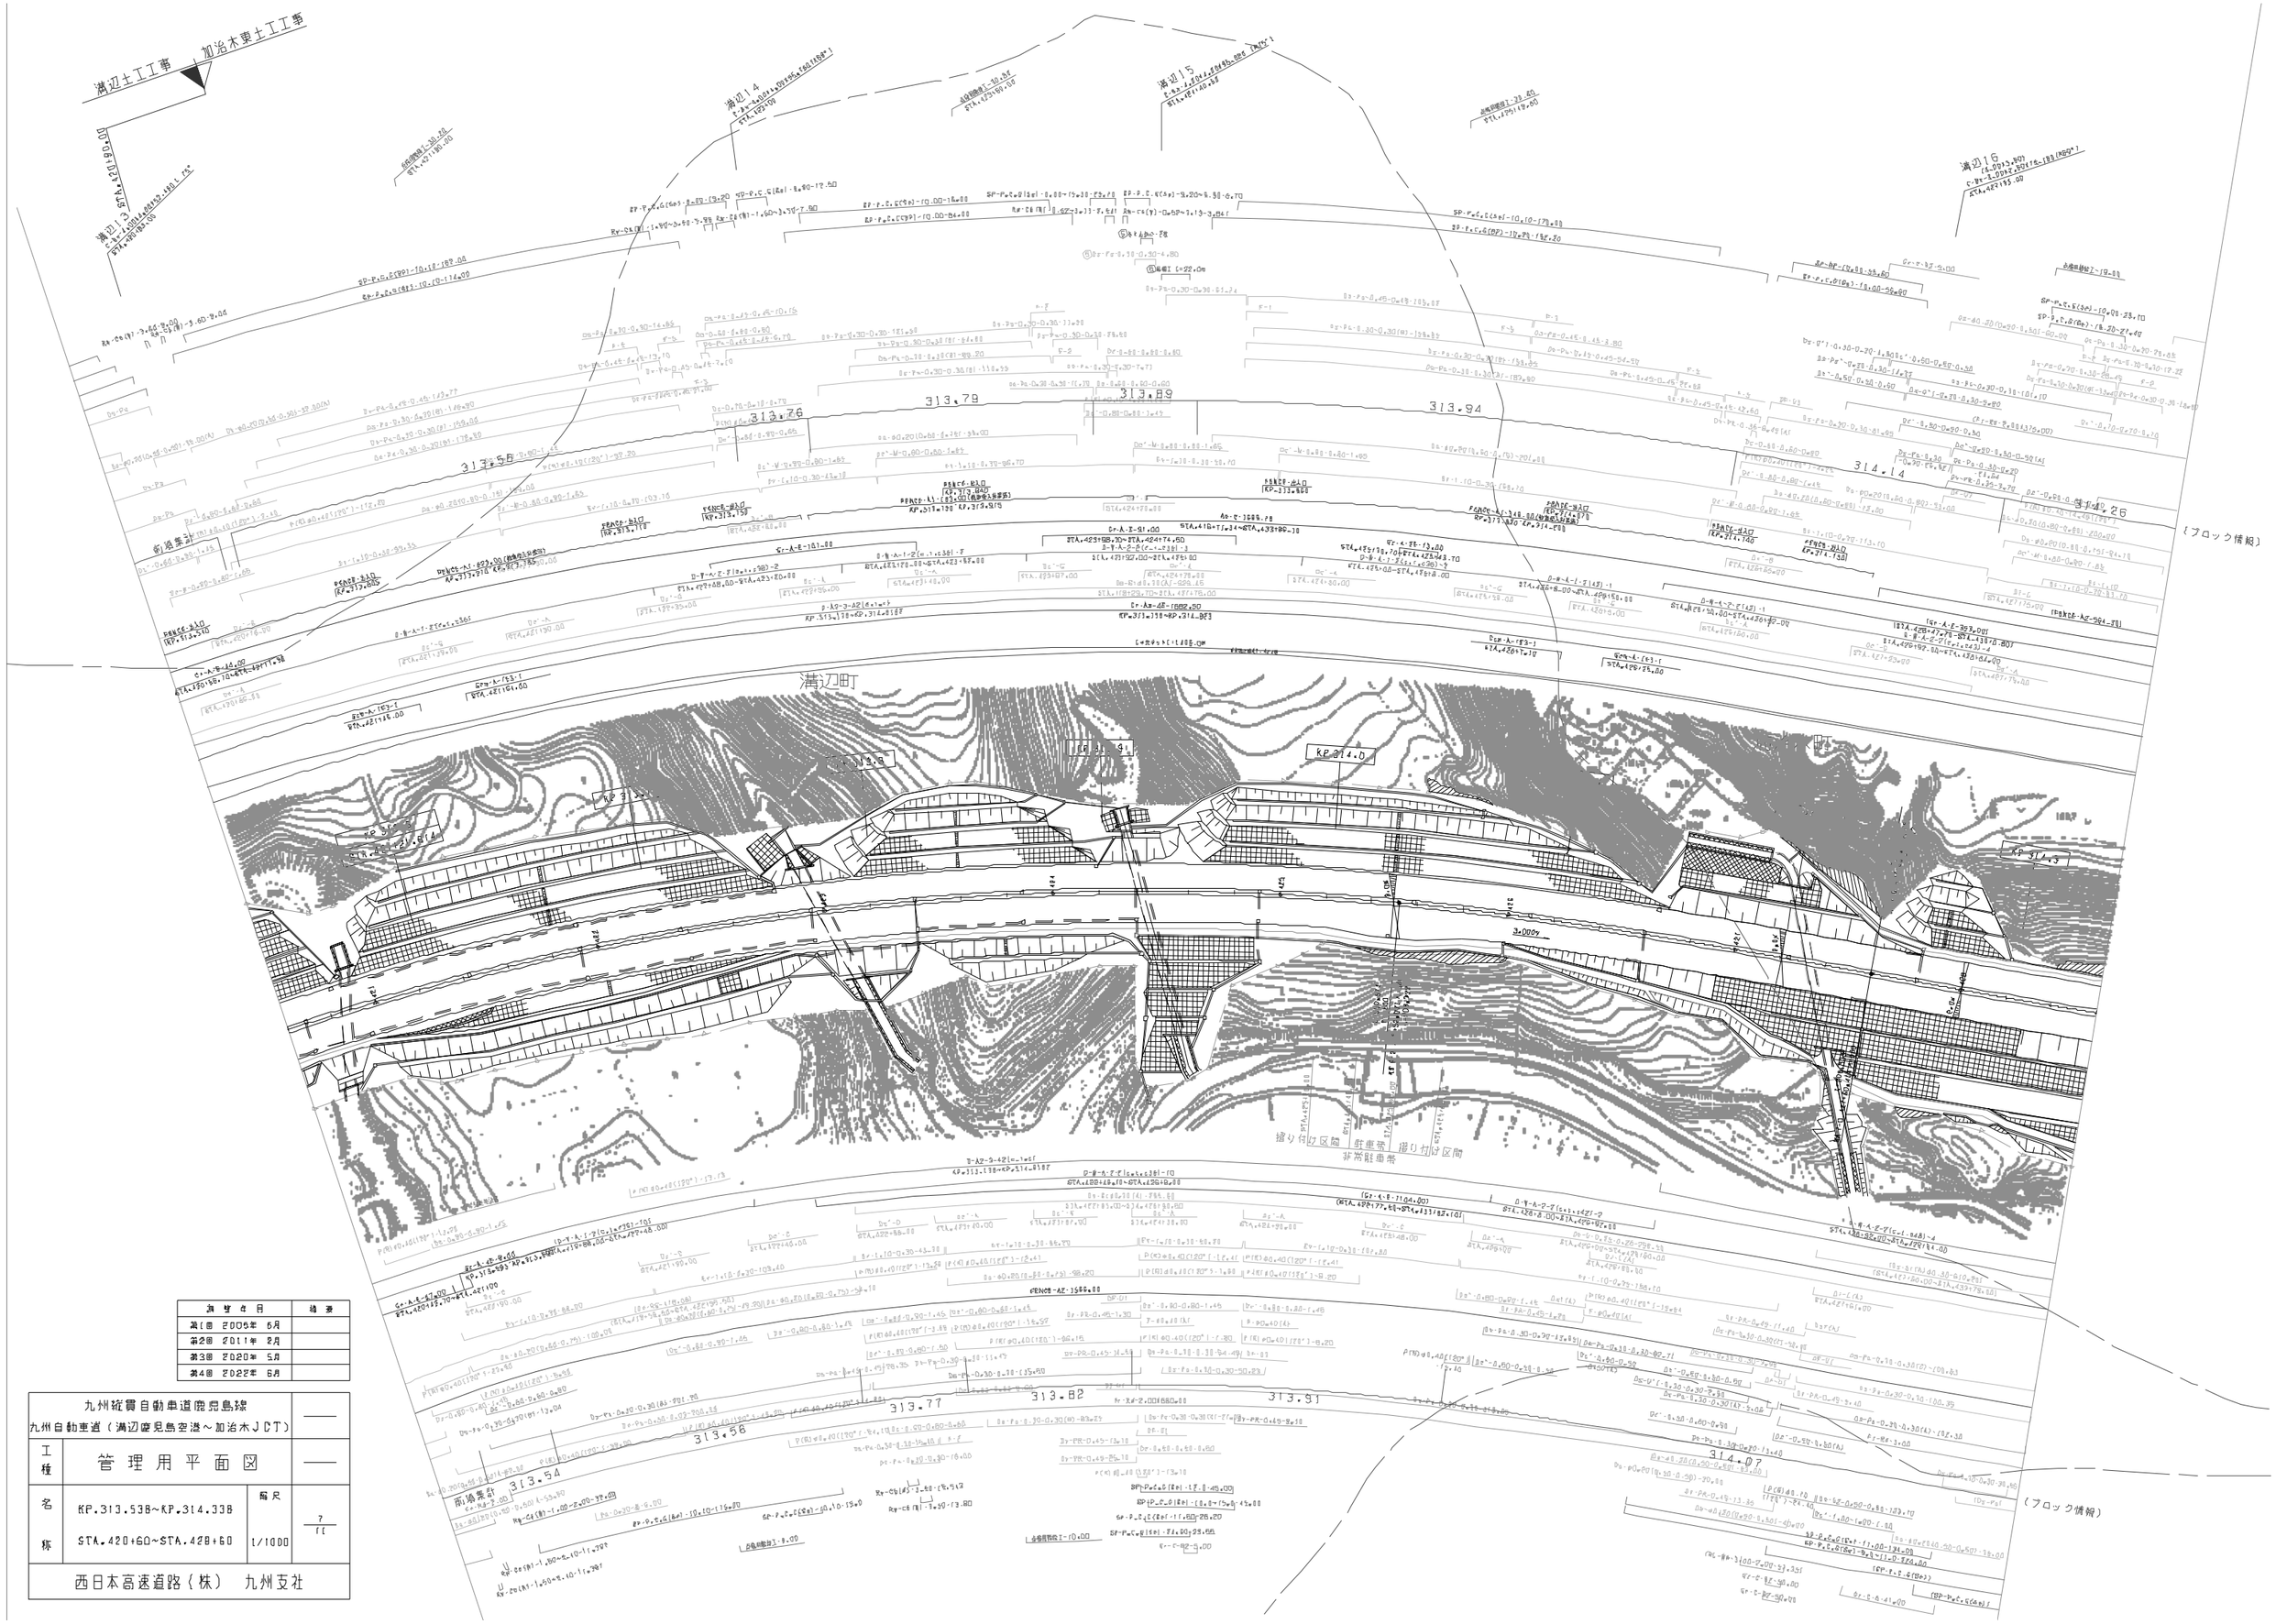

測 量 年 月	備 考
第1回 2005年 6月	
第2回 2011年 2月	
第3回 2020年 5月	
第4回 2022年 6月	

九州縦貫自動車道鹿児島線 九州自動車道（満辺鹿児島空港～加治木ＪＣＴ）			——
工種	管理用平面図		——
名称	KP.313.538～KP.314.338 STA.420+60～STA.428+60	縮尺 1/1000	7 / 11
西日本高速道路（株） 九州支社			

九州縦貫自動車道鹿児島線 九州自動車道（湧辺鹿児島宝港～加治木ＪＣＴ）			——
工種	管理用平面図		——
名称	KP.314.33B～KP.315.13B STA.428+60～STA.436+60	縮尺 1/1000	8 11
西日本高速道路（株）　九州支社			

適用年月	摘要
第1回　2006年　1月	
第2回　2011年　2月	
第3回　2020年　5月	
第4回　2022年　6月	

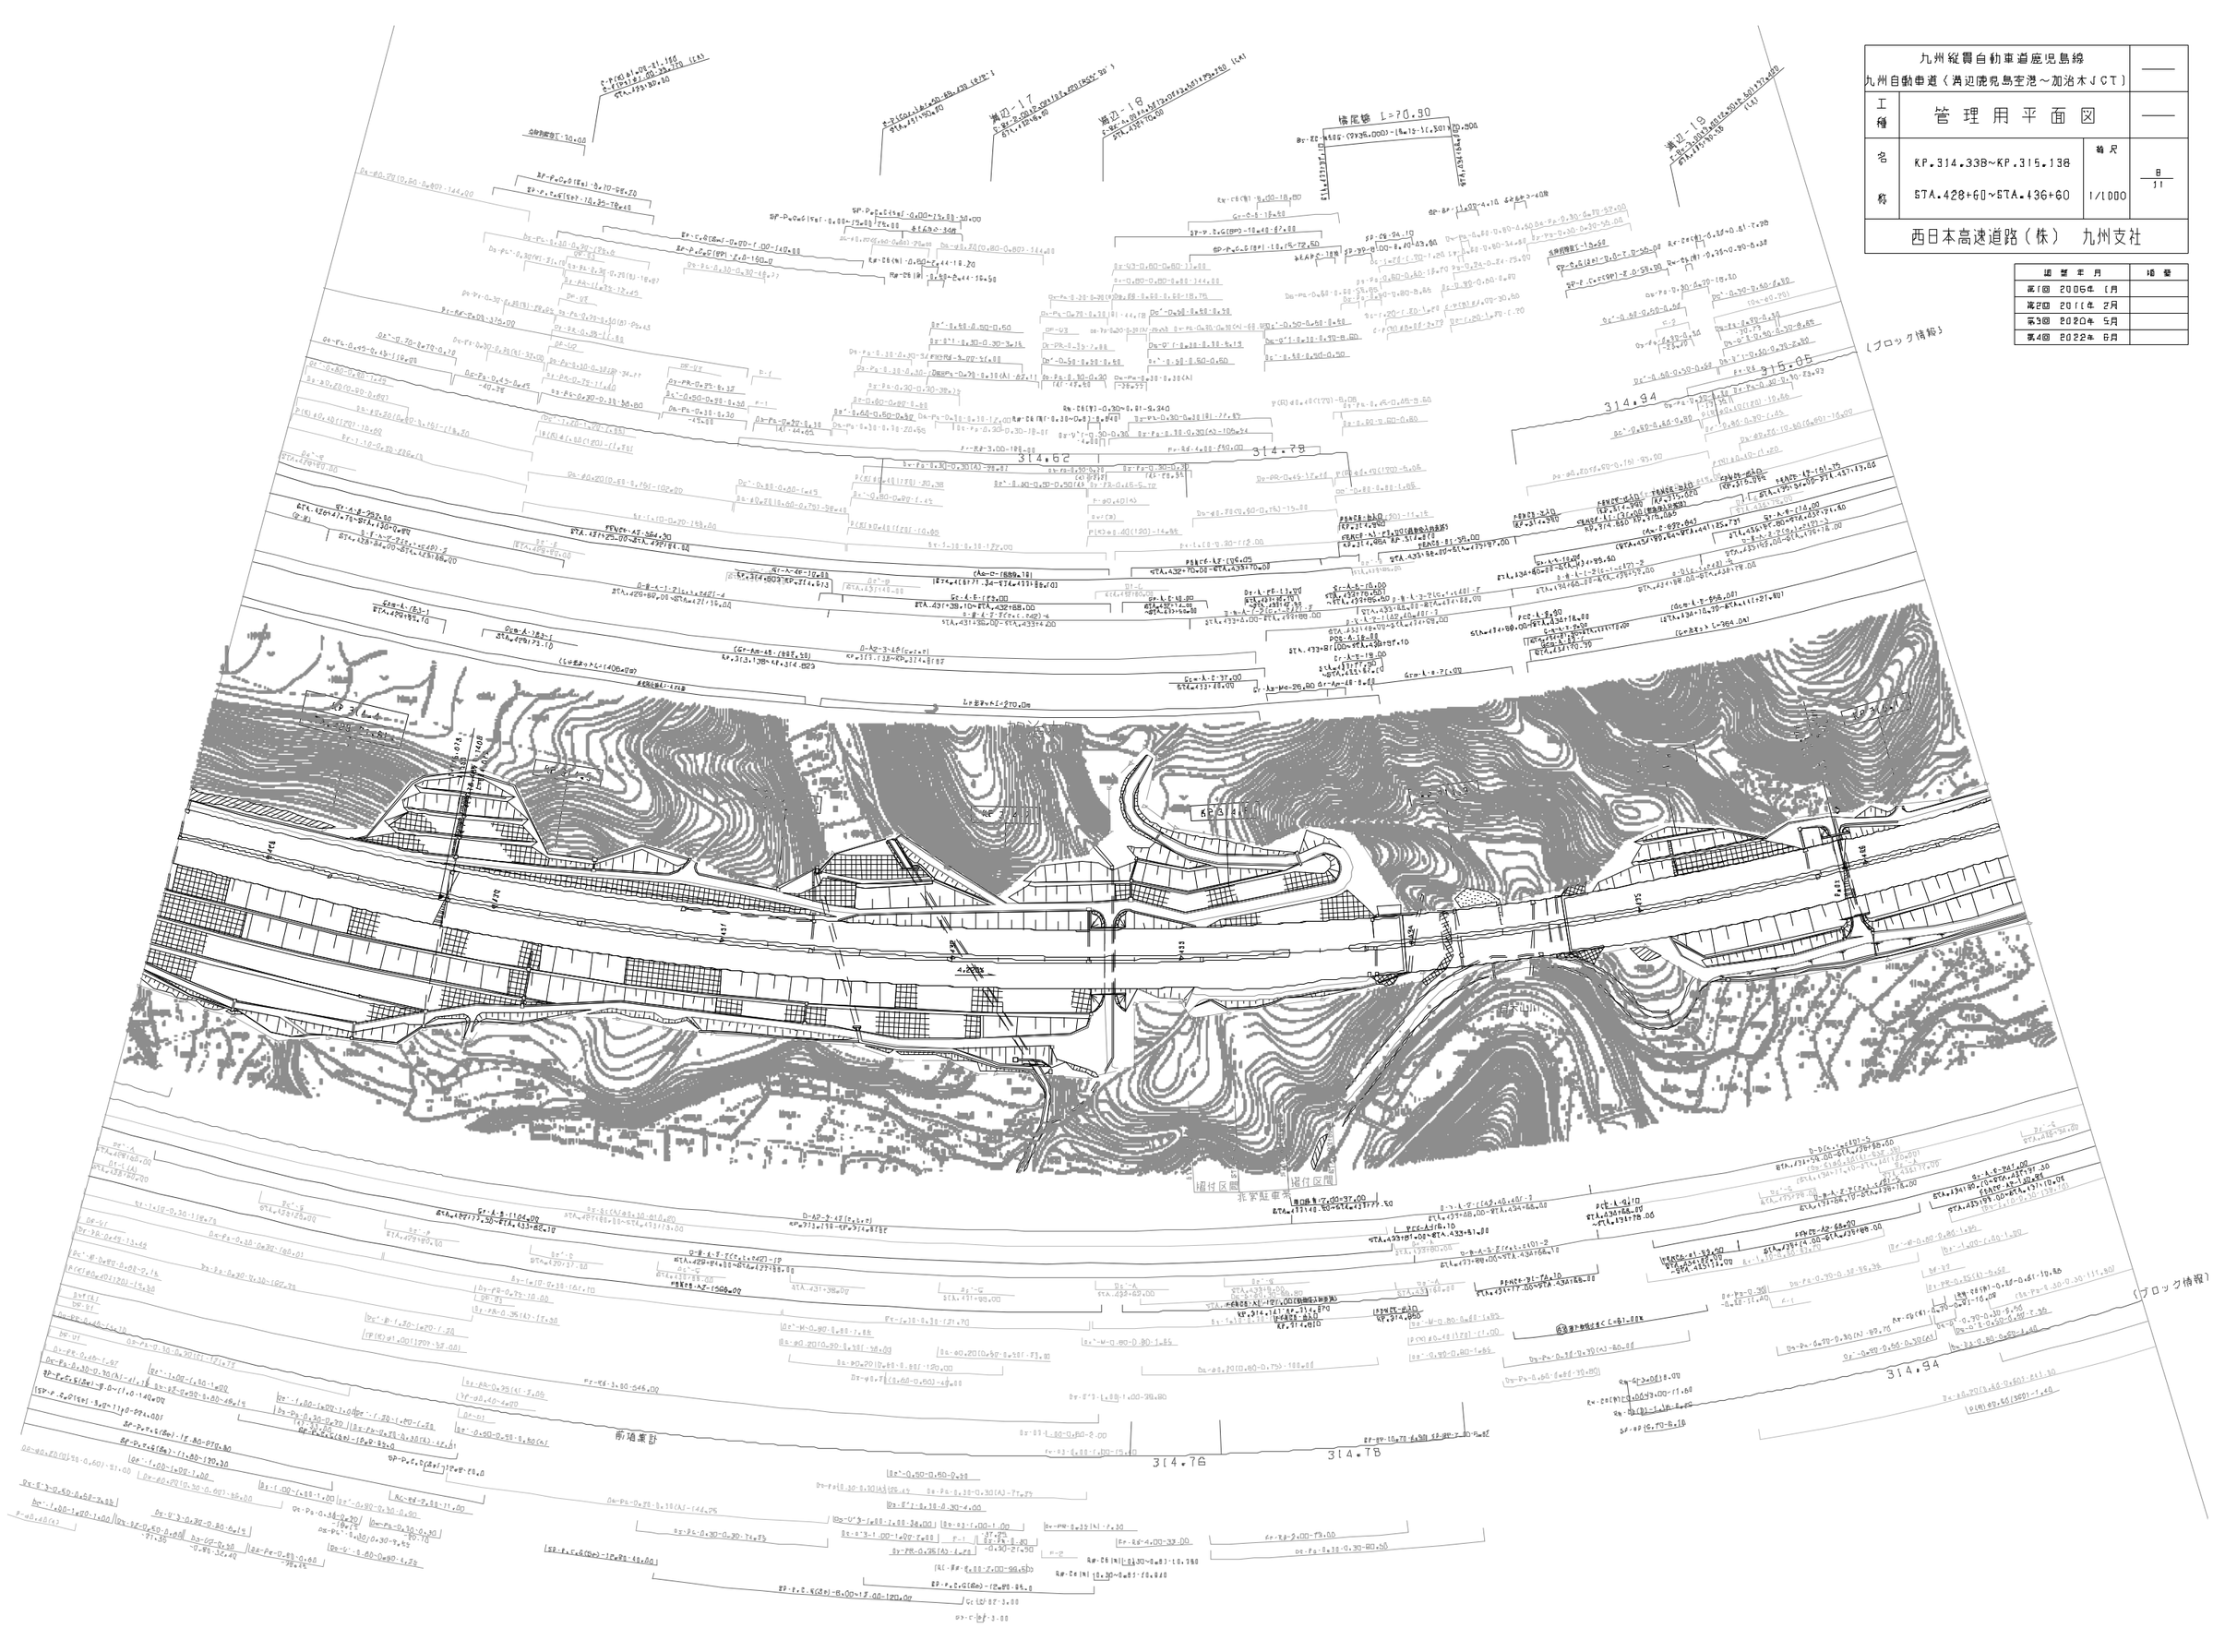

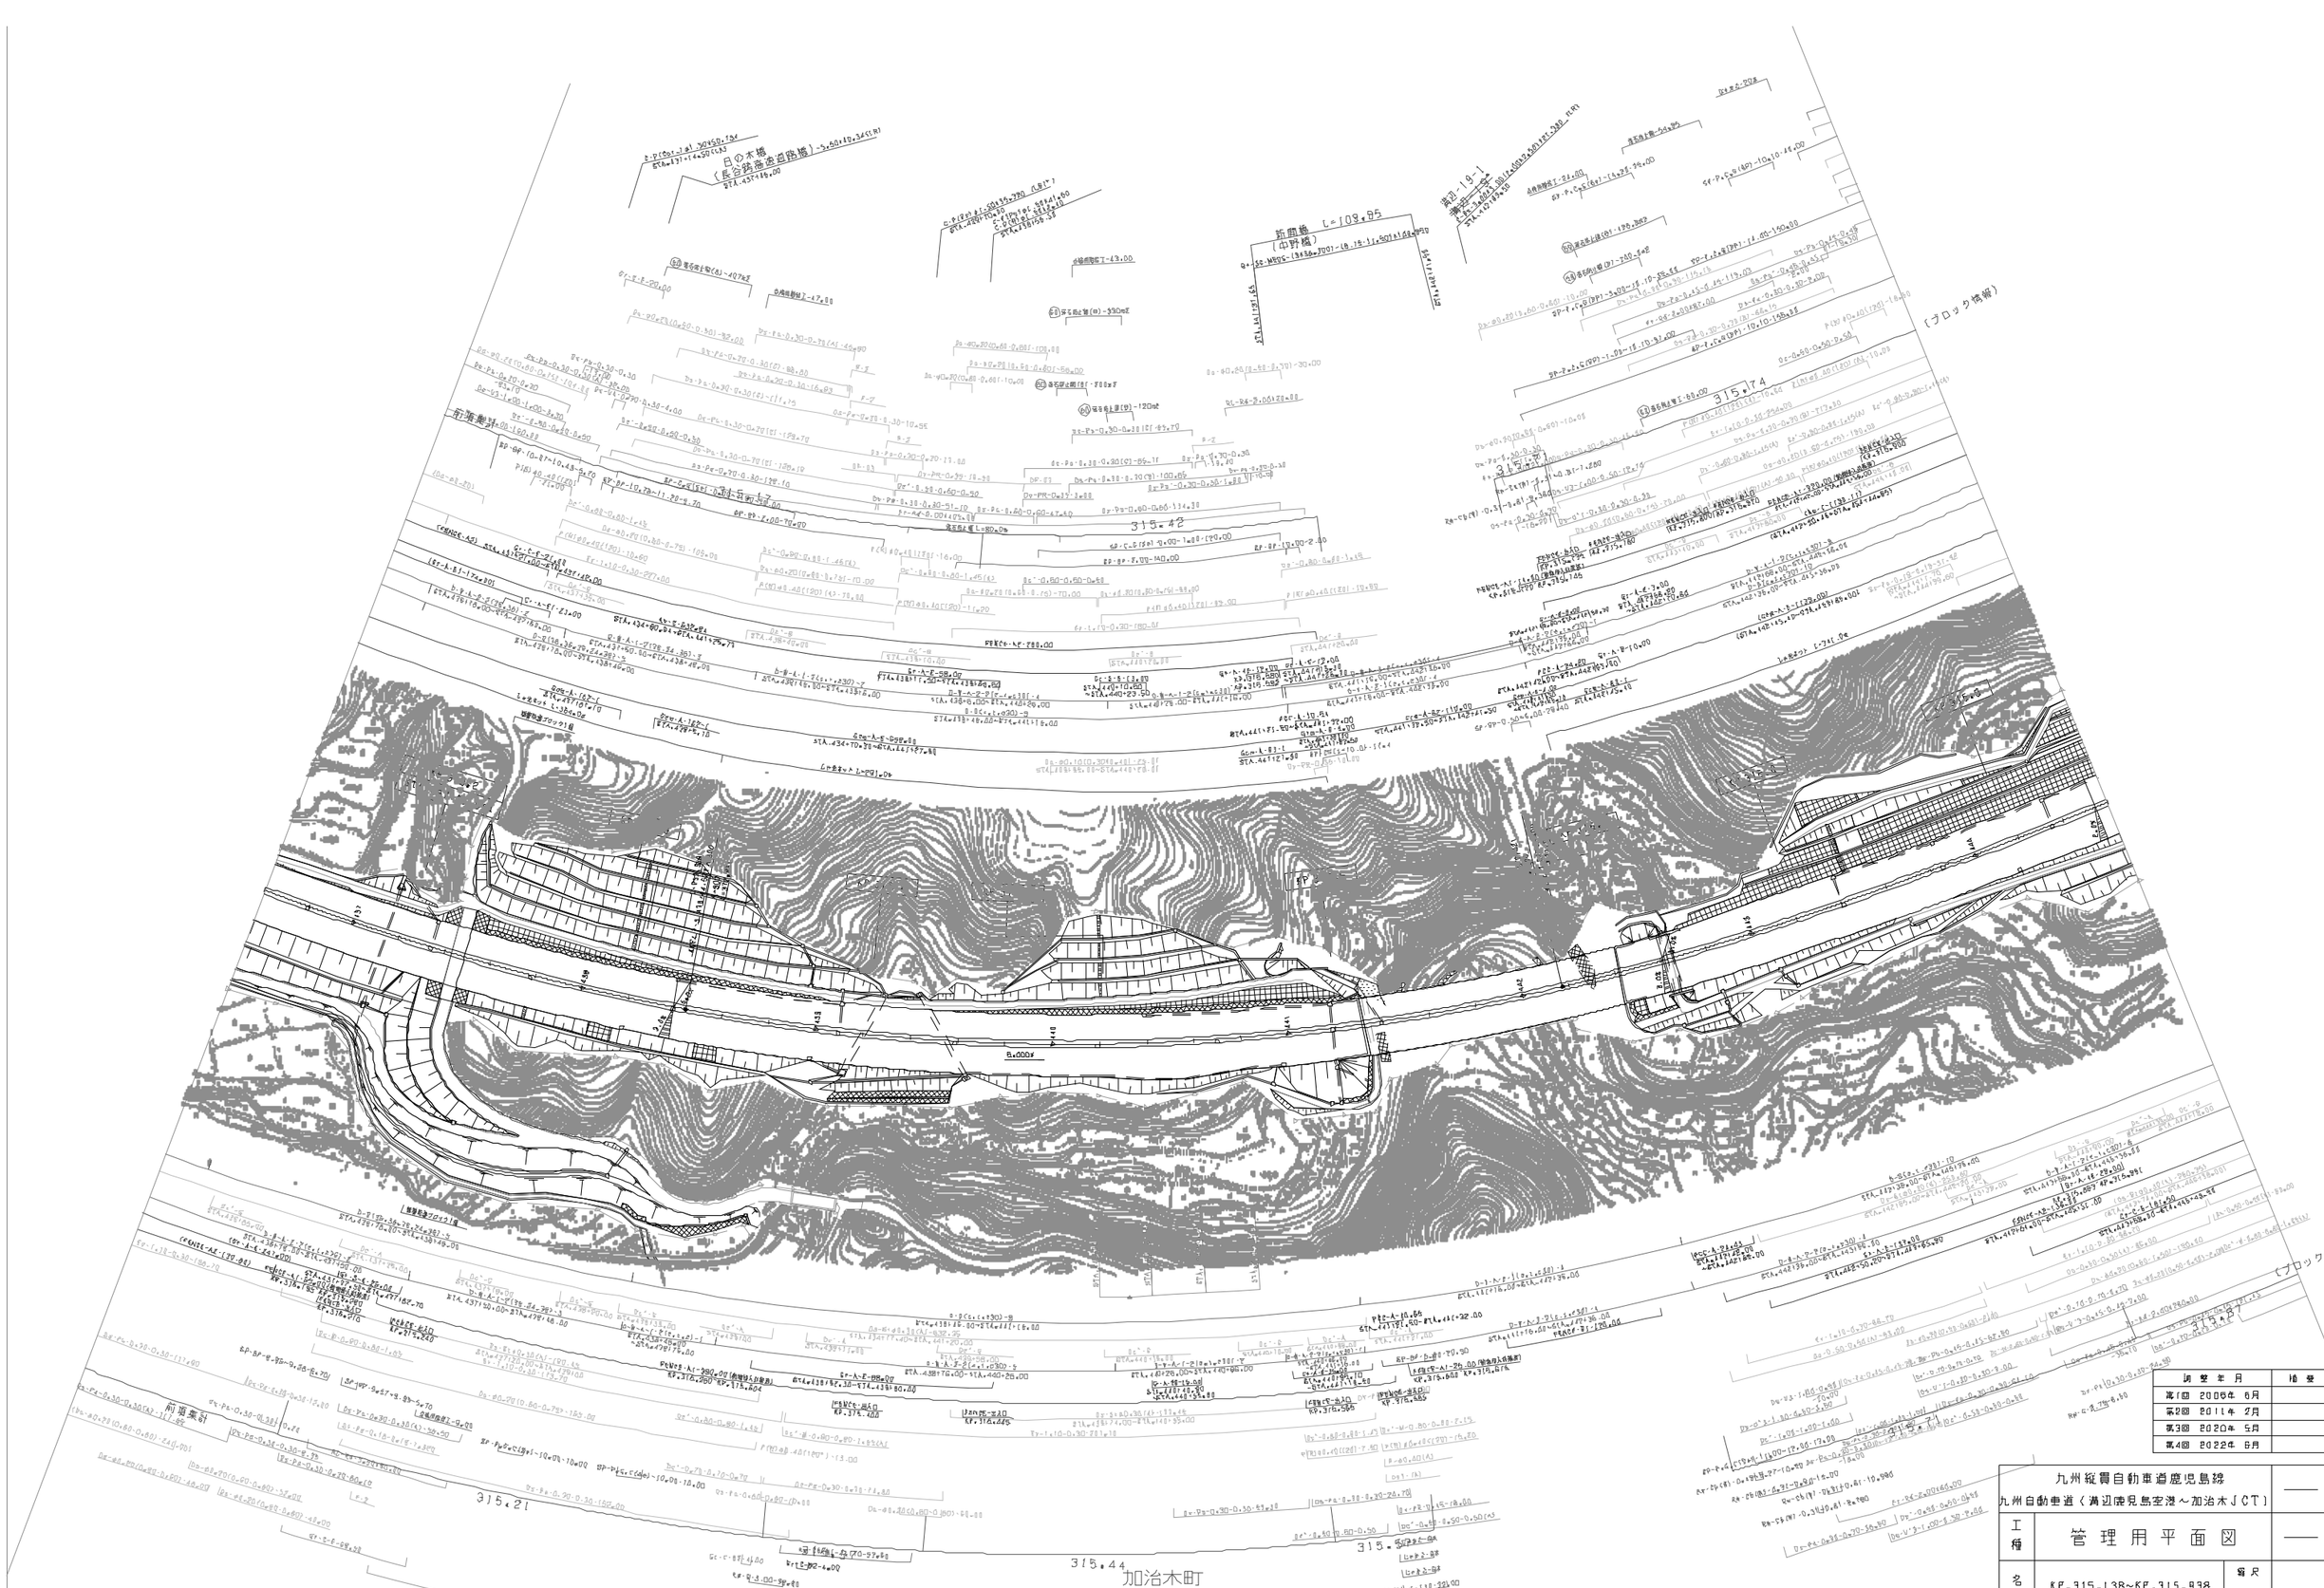

調整年月	摘要
第1回 2006年 6月	
第2回 2011年 2月	
第3回 2020年 5月	
第4回 2022年 8月	

九州縦貫自動車道鹿児島線 九州自動車道（溝辺鹿児島空港～加治木ＪＣＴ）			——
工種	管理用平面図		——
名称	KP.315.138~KP.315.938 STA.436+60~STA.444+60	縮尺 1/1000	9 11
西日本高速道路（株） 九州支社			

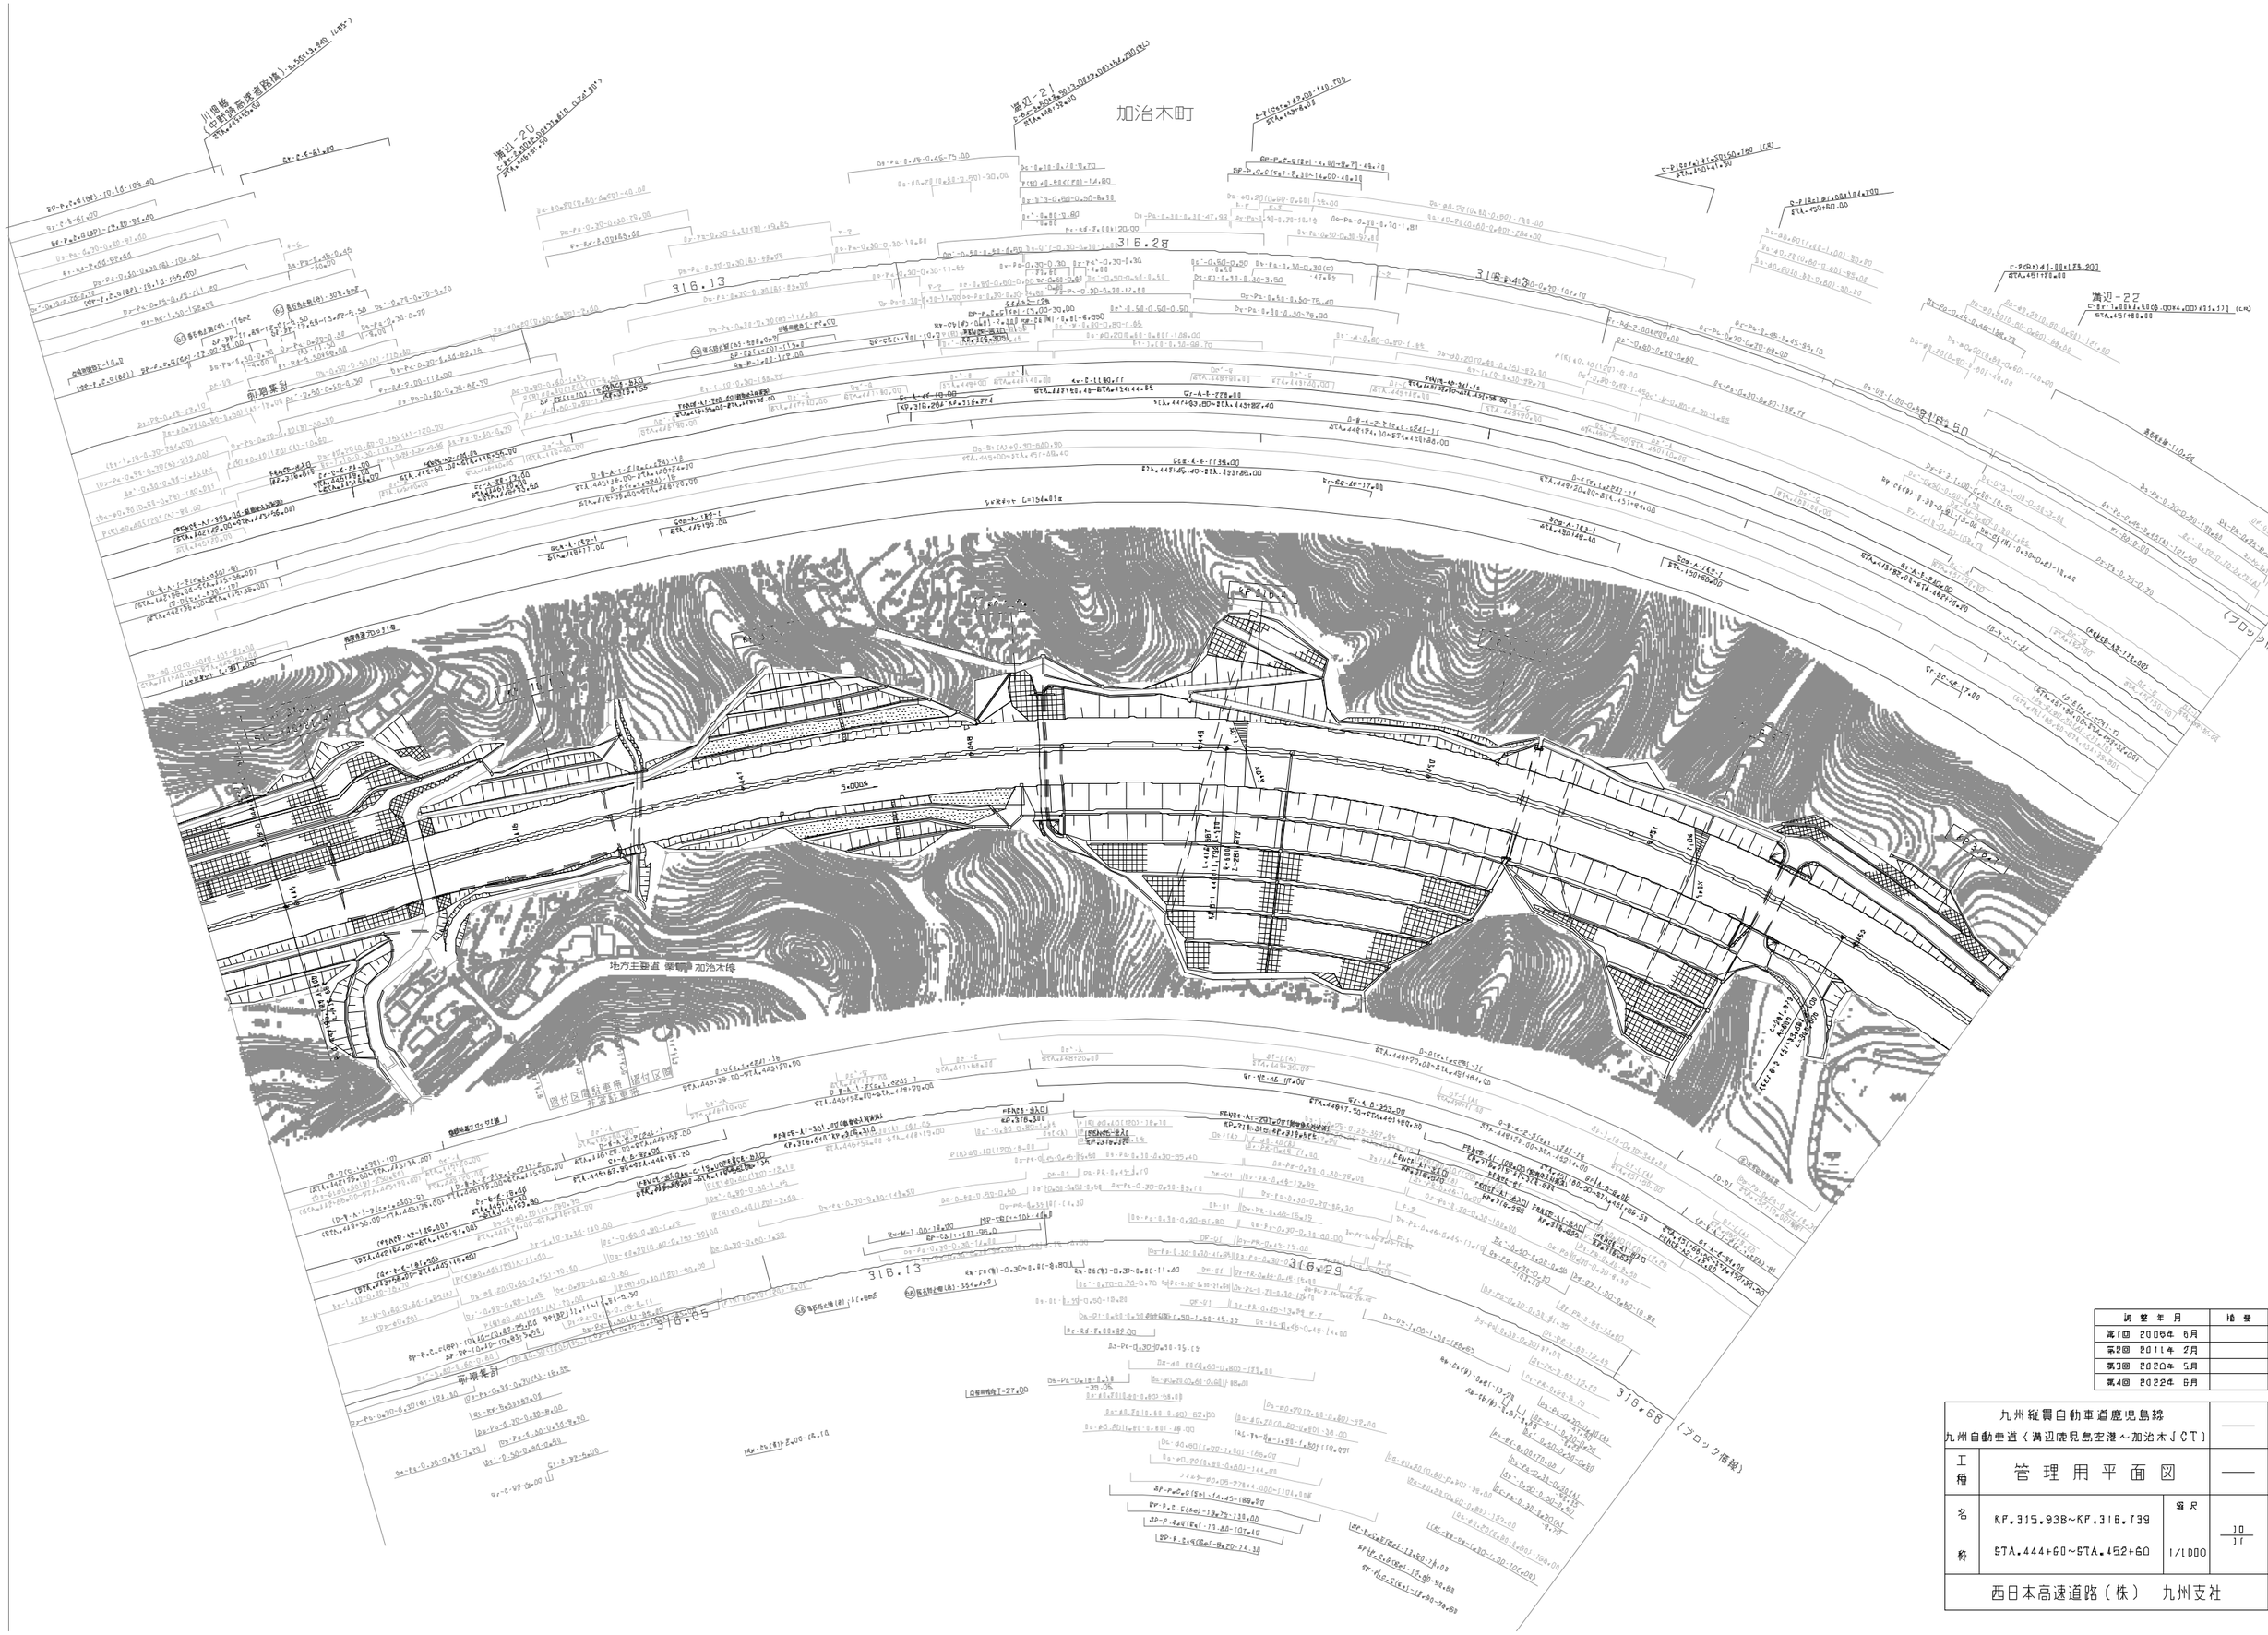

調整年月	備考
第1回 2006年 6月	
第2回 2011年 2月	
第3回 2020年 5月	
第4回 2022年 8月	

九州縦貫自動車道鹿児島線 九州自動車道（溝辺鹿児島空港～加治木ＪＣＴ）			——
工種	管理用平面図		——
名称	KP.315.938～KP.316.739 STA.444+60～STA.452+60	縮尺 1/1000	10 11
西日本高速道路（株） 九州支社			

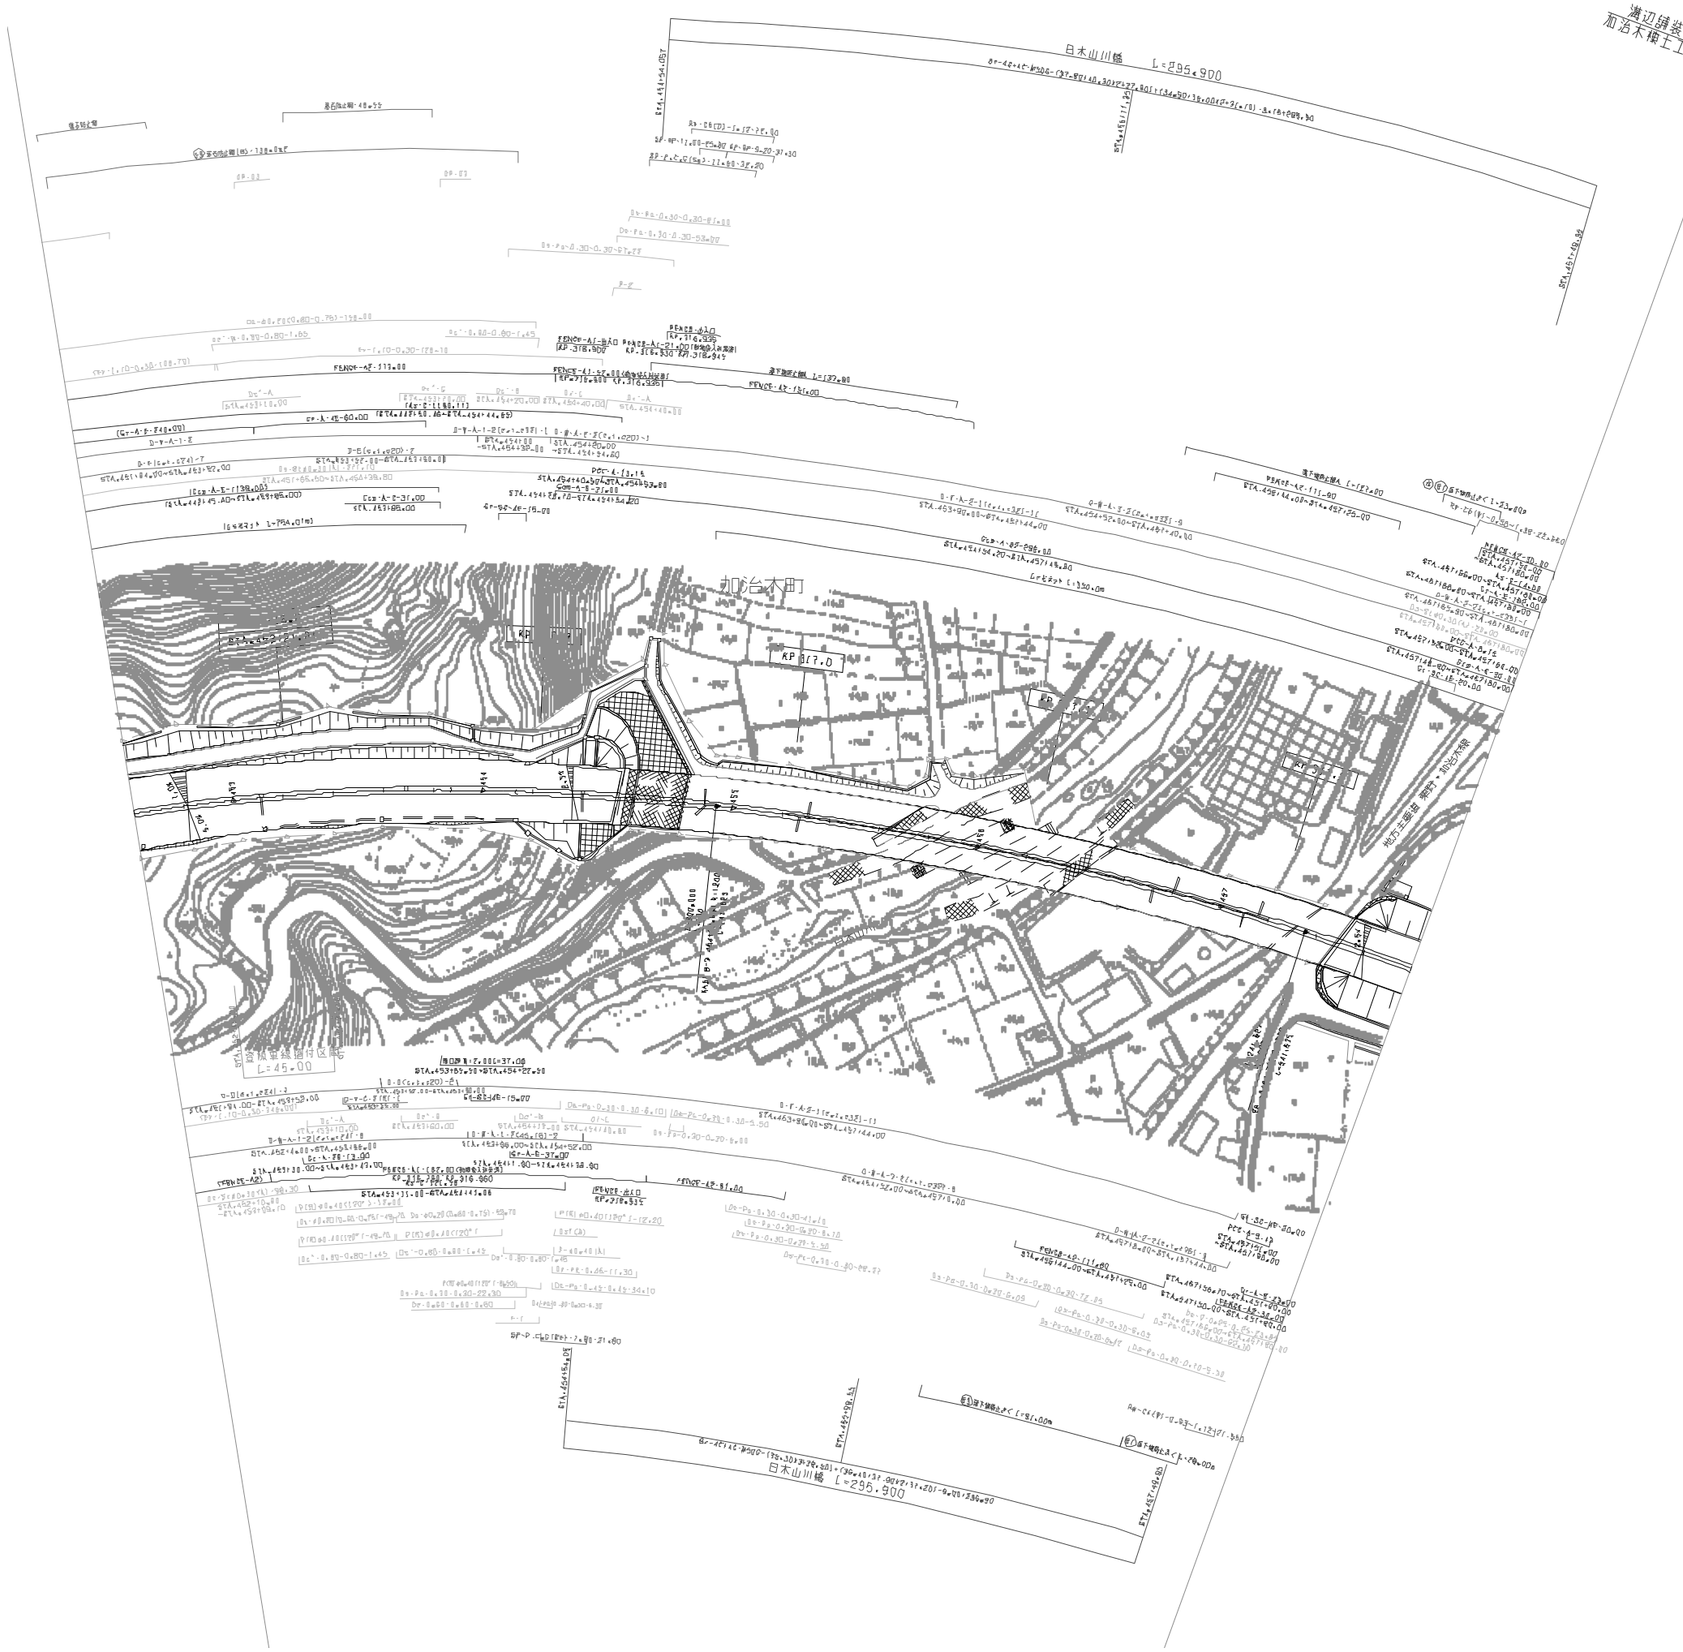

図面年月	摘要
第1回 2009年 5月	
第2回 2011年 2月	
第3回 2012年 2月	
第4回 2020年 5月	

九州縦貫自動車道鹿児島線 九州自動車道（溝辺鹿児島空港～加治木ＪＣＴ）			——
工種	管理用平面図		——
名称	KP.316.738~KP.317.258 STA.452+60~STA.457+80	縮尺 1/1000	1/1 1/1
西日本高速道路（株） 九州支社			

九州縦貫自動車道鹿児島線 九州自動車道（加治木ＪＣＴ～姶良）			
工種	管理用平面図		
名称	加治木JCT KP.317.213~KP.318.078 STA.-3+64.712~STA.5+00	縮尺 1/1000	1/10
西日本高速道路（株）　九州支社			

適 用 年 月	摘 要
第1回　2005年　5月	
第2回　2011年　2月	
第3回　2013年　2月	
第4回　2018年　2月	
第5回　2018年　11月	
第6回　2021年　7月	
第7回　2022年　6月	

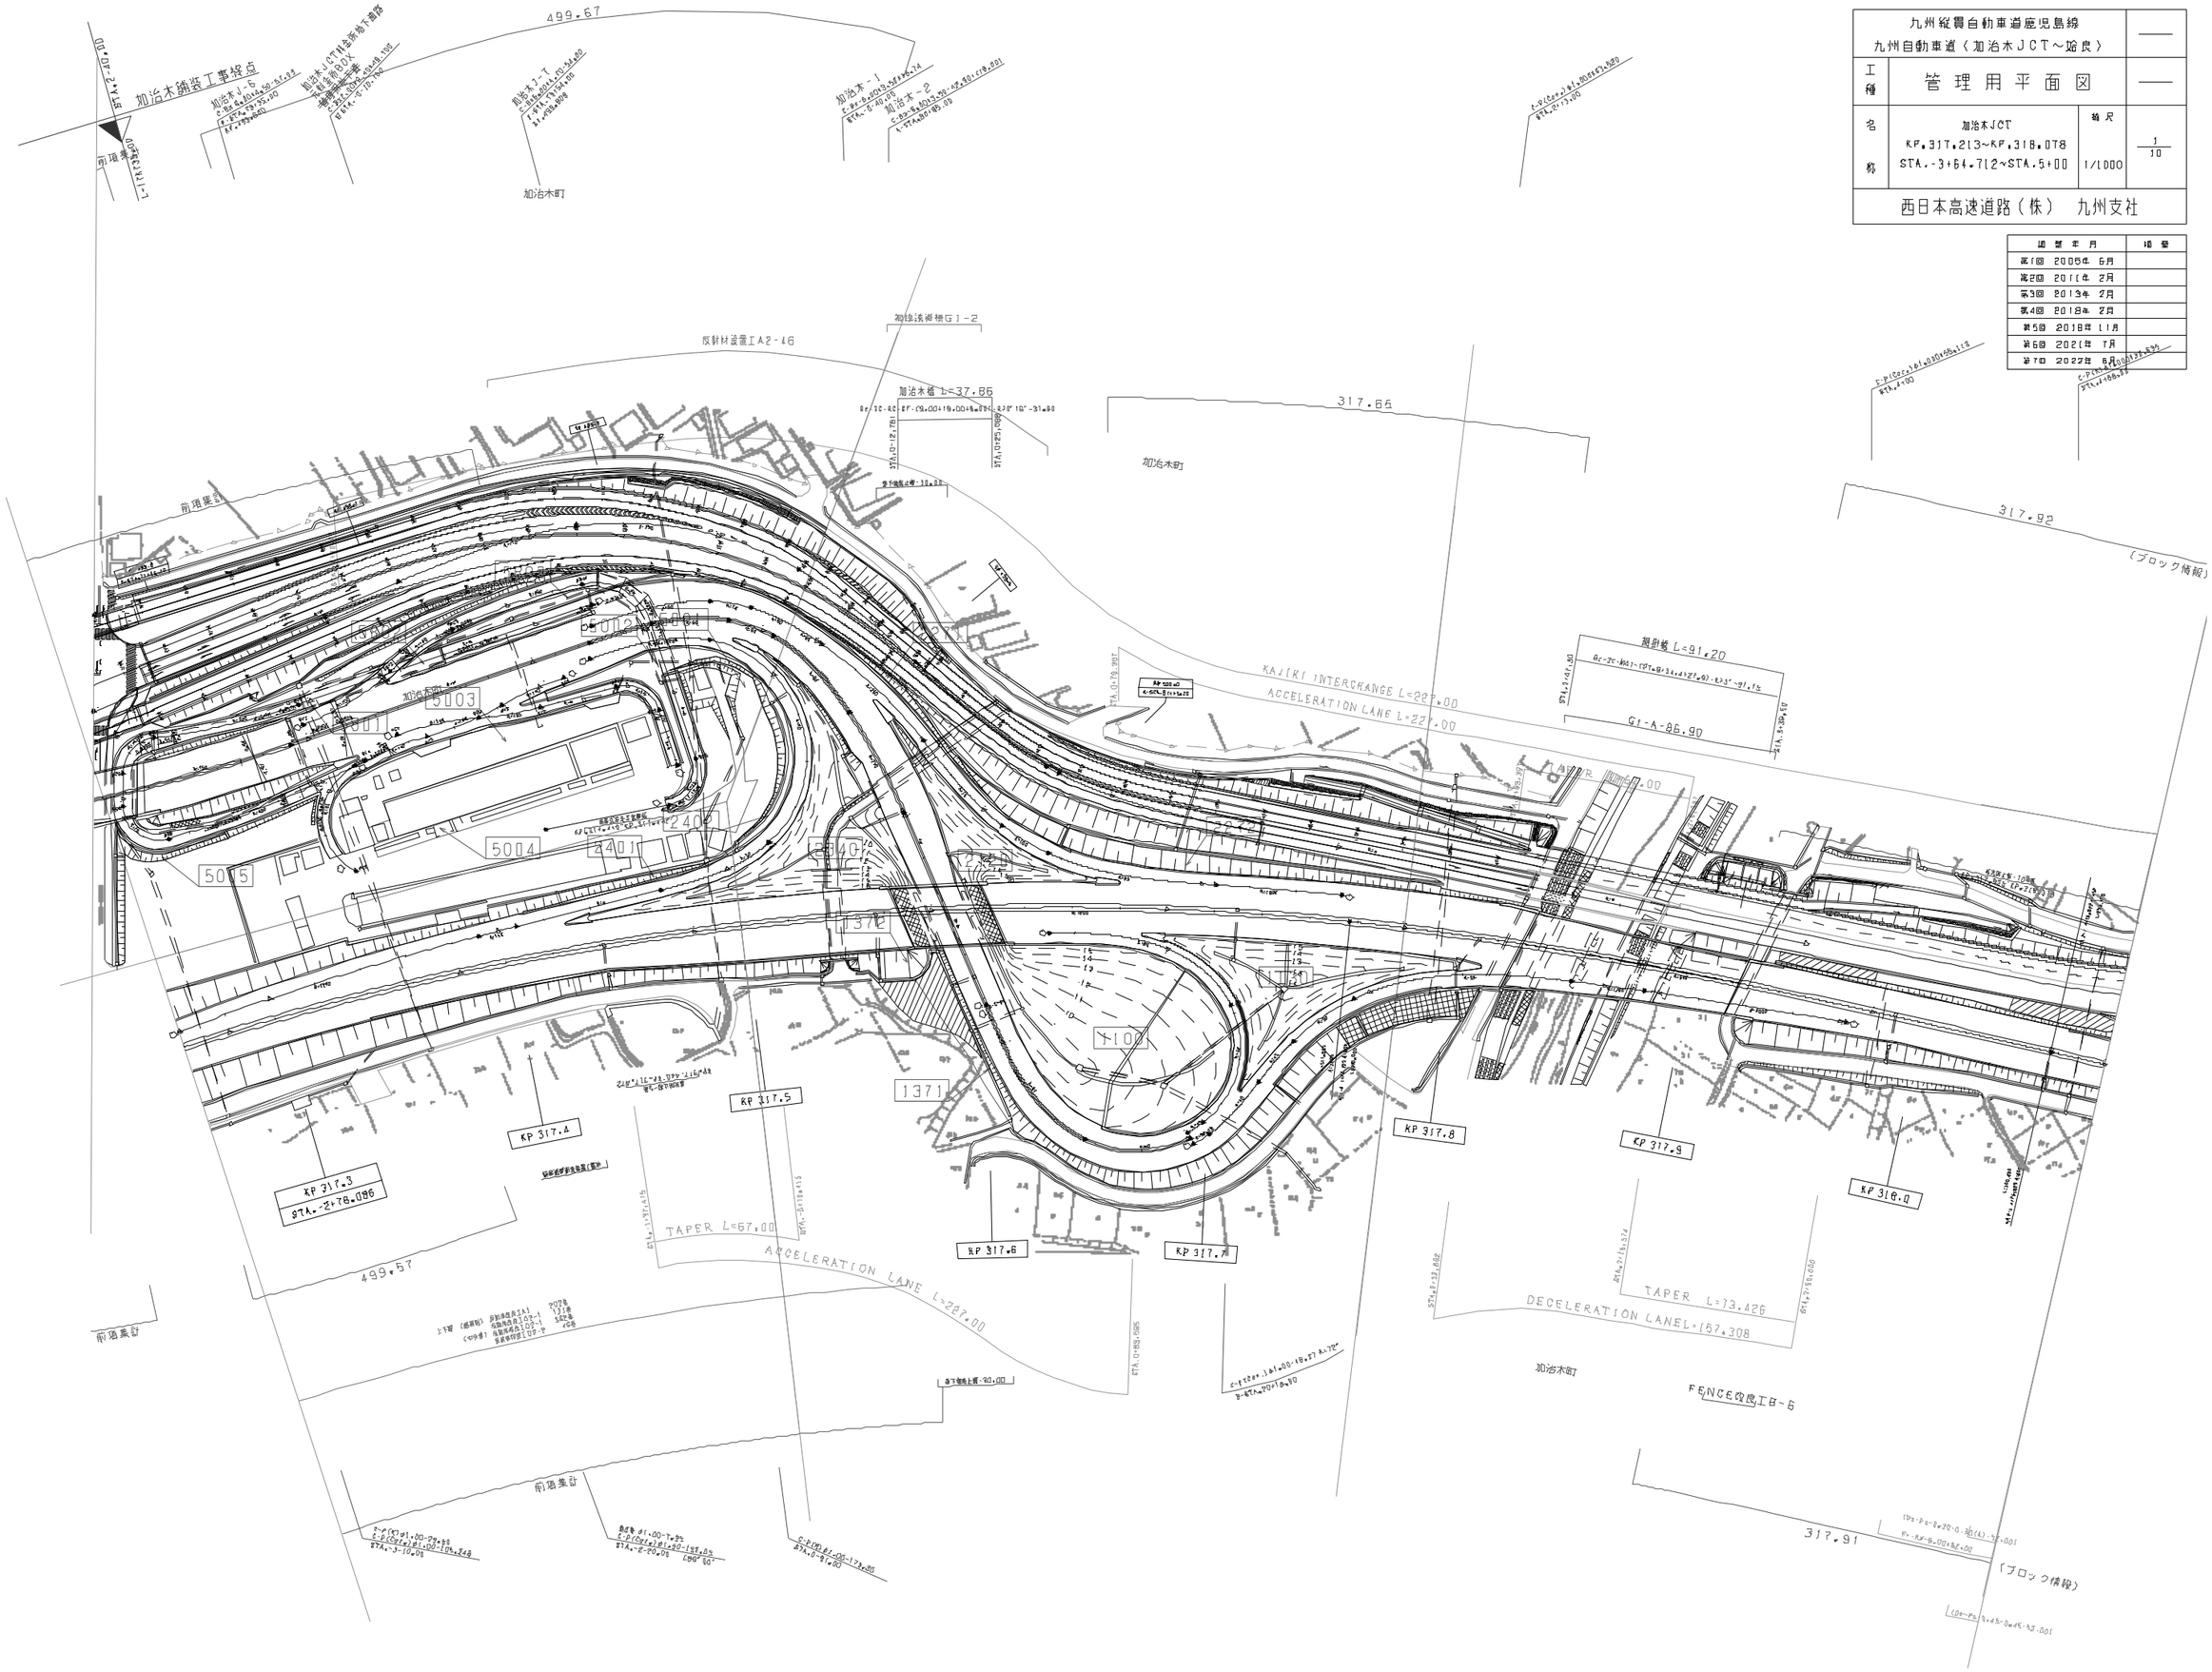

九州縦貫自動車道鹿児島線
九州自動車道（加治木ＪＣＴ～姶良）

工種	管理用平面図		
名称	KP.318.078~KP.318.878 STA.5+00~STA.13+00	縮尺 1/1000	2 10

西日本高速道路（株）　九州支社

適要年月	摘要
第1回　2005年 6月	
第2回　2011年 2月	
第3回　2022年 6月	

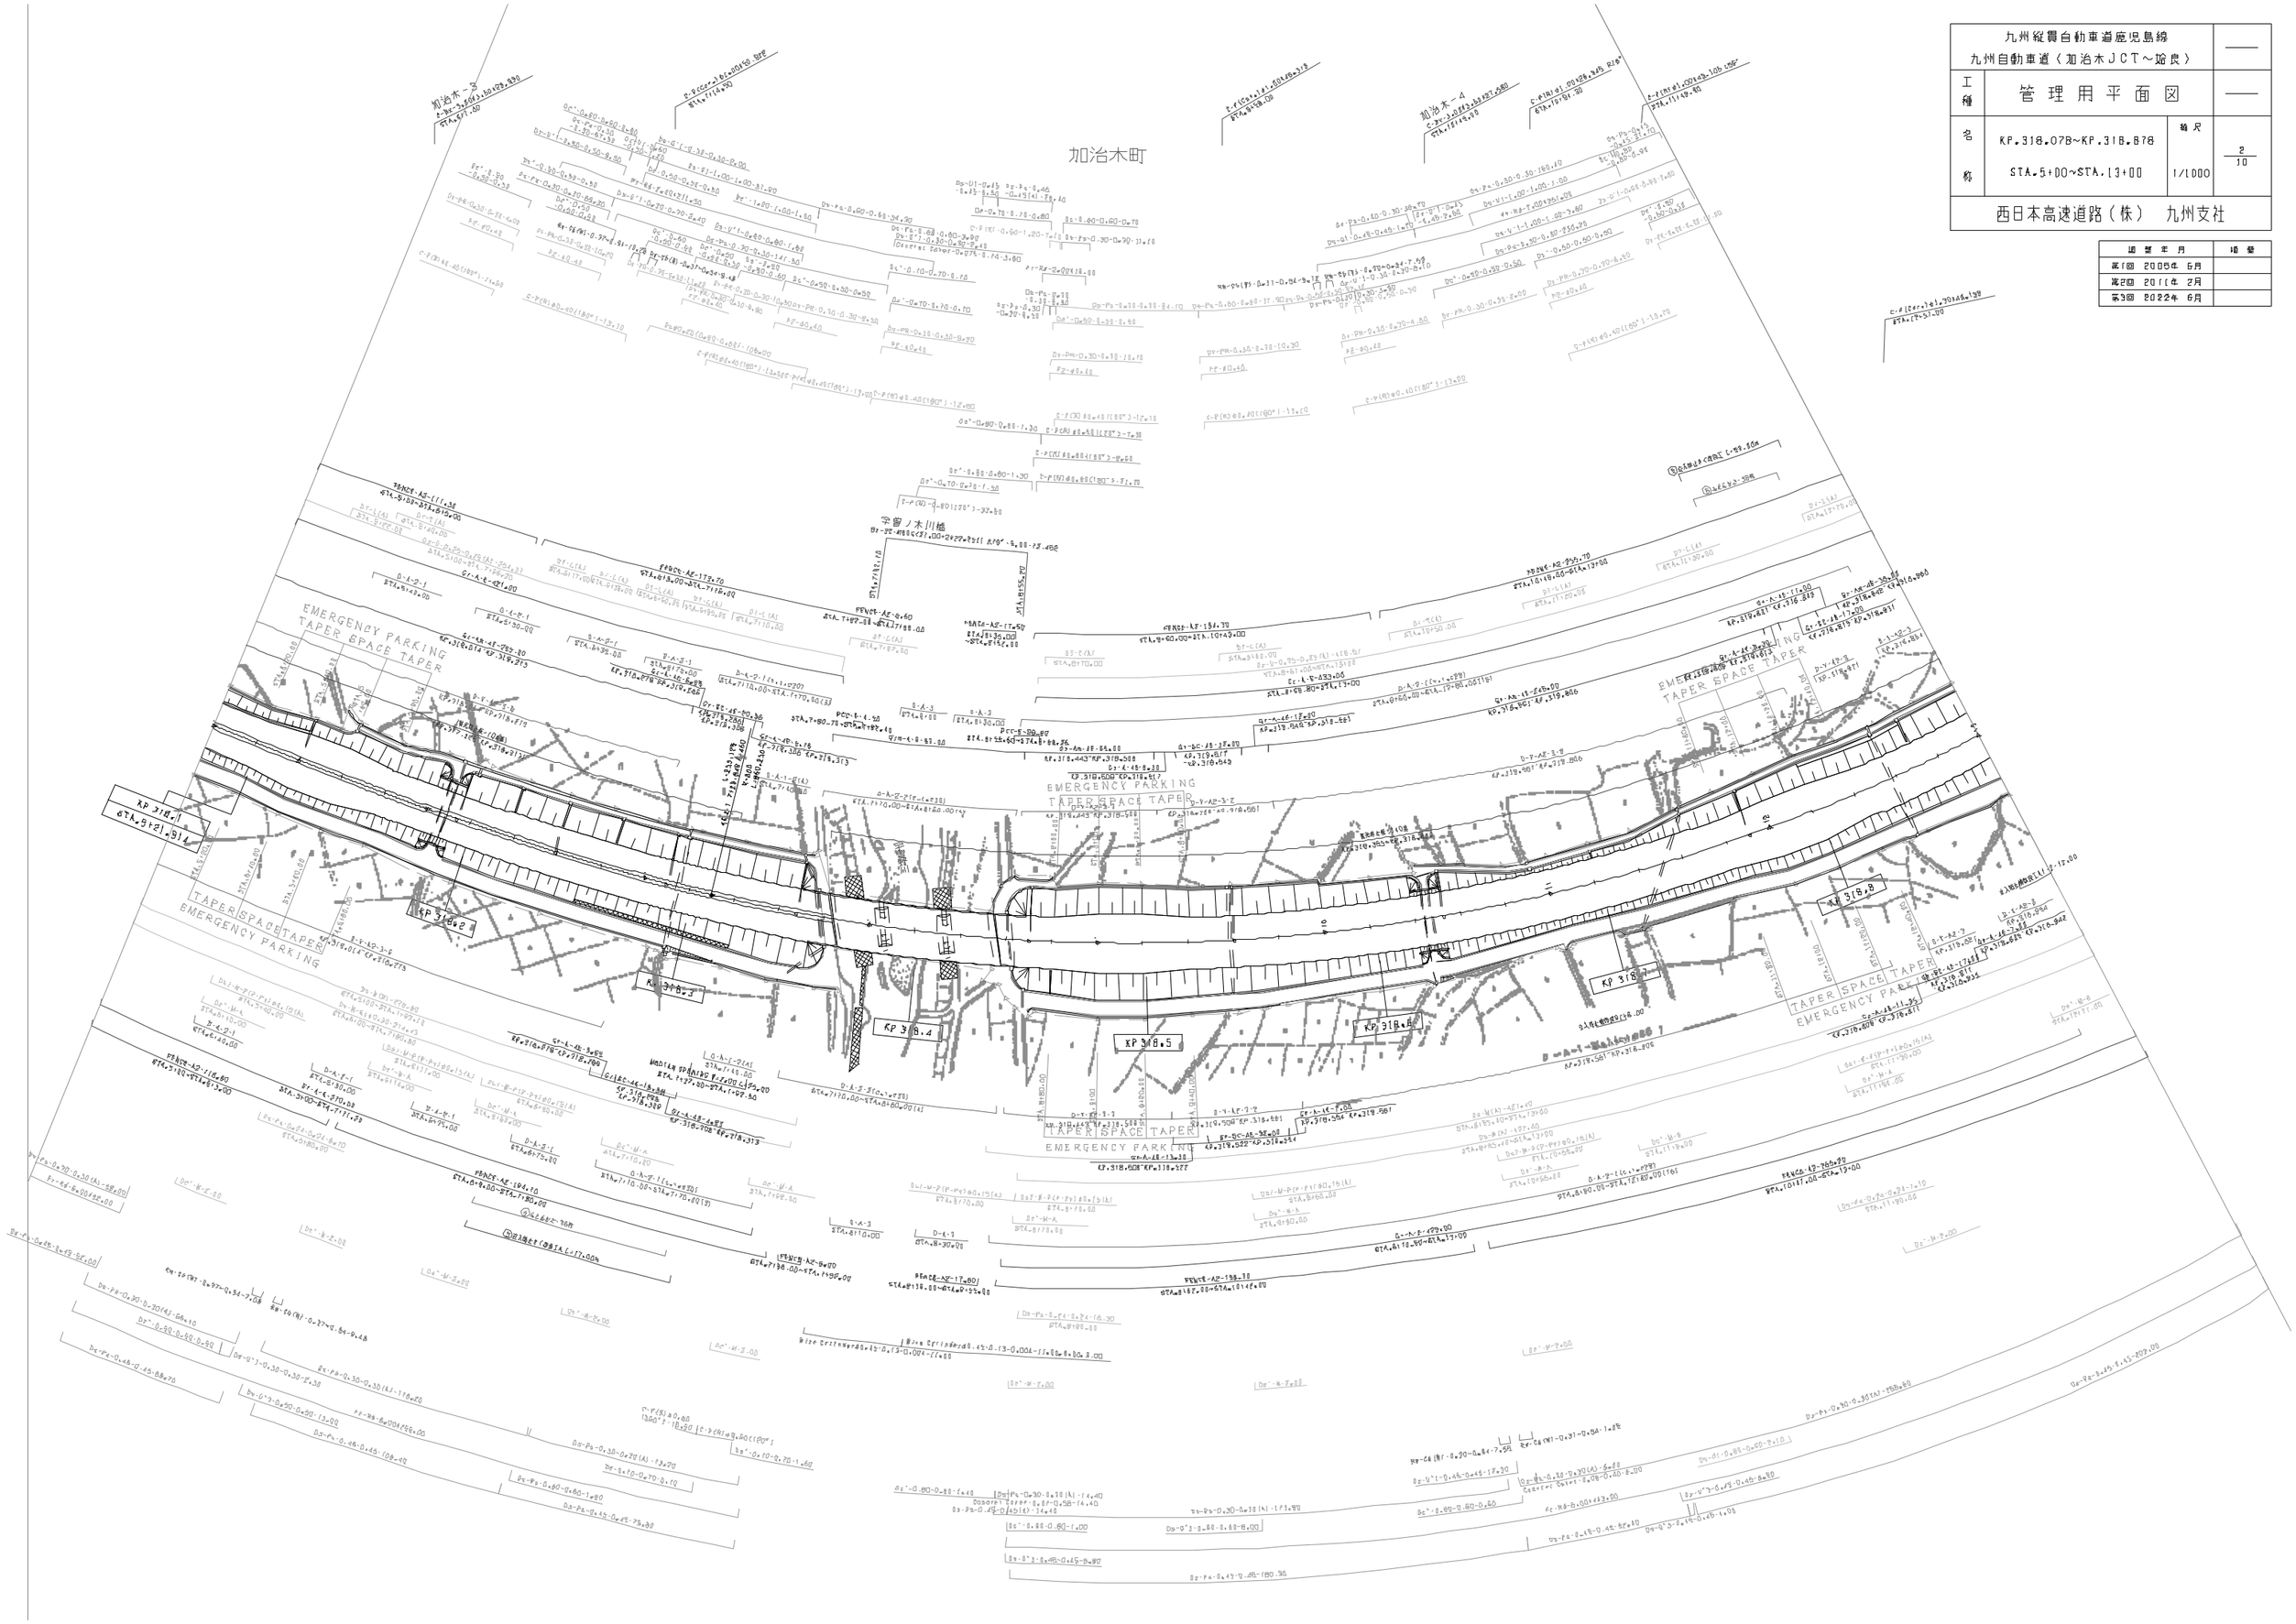

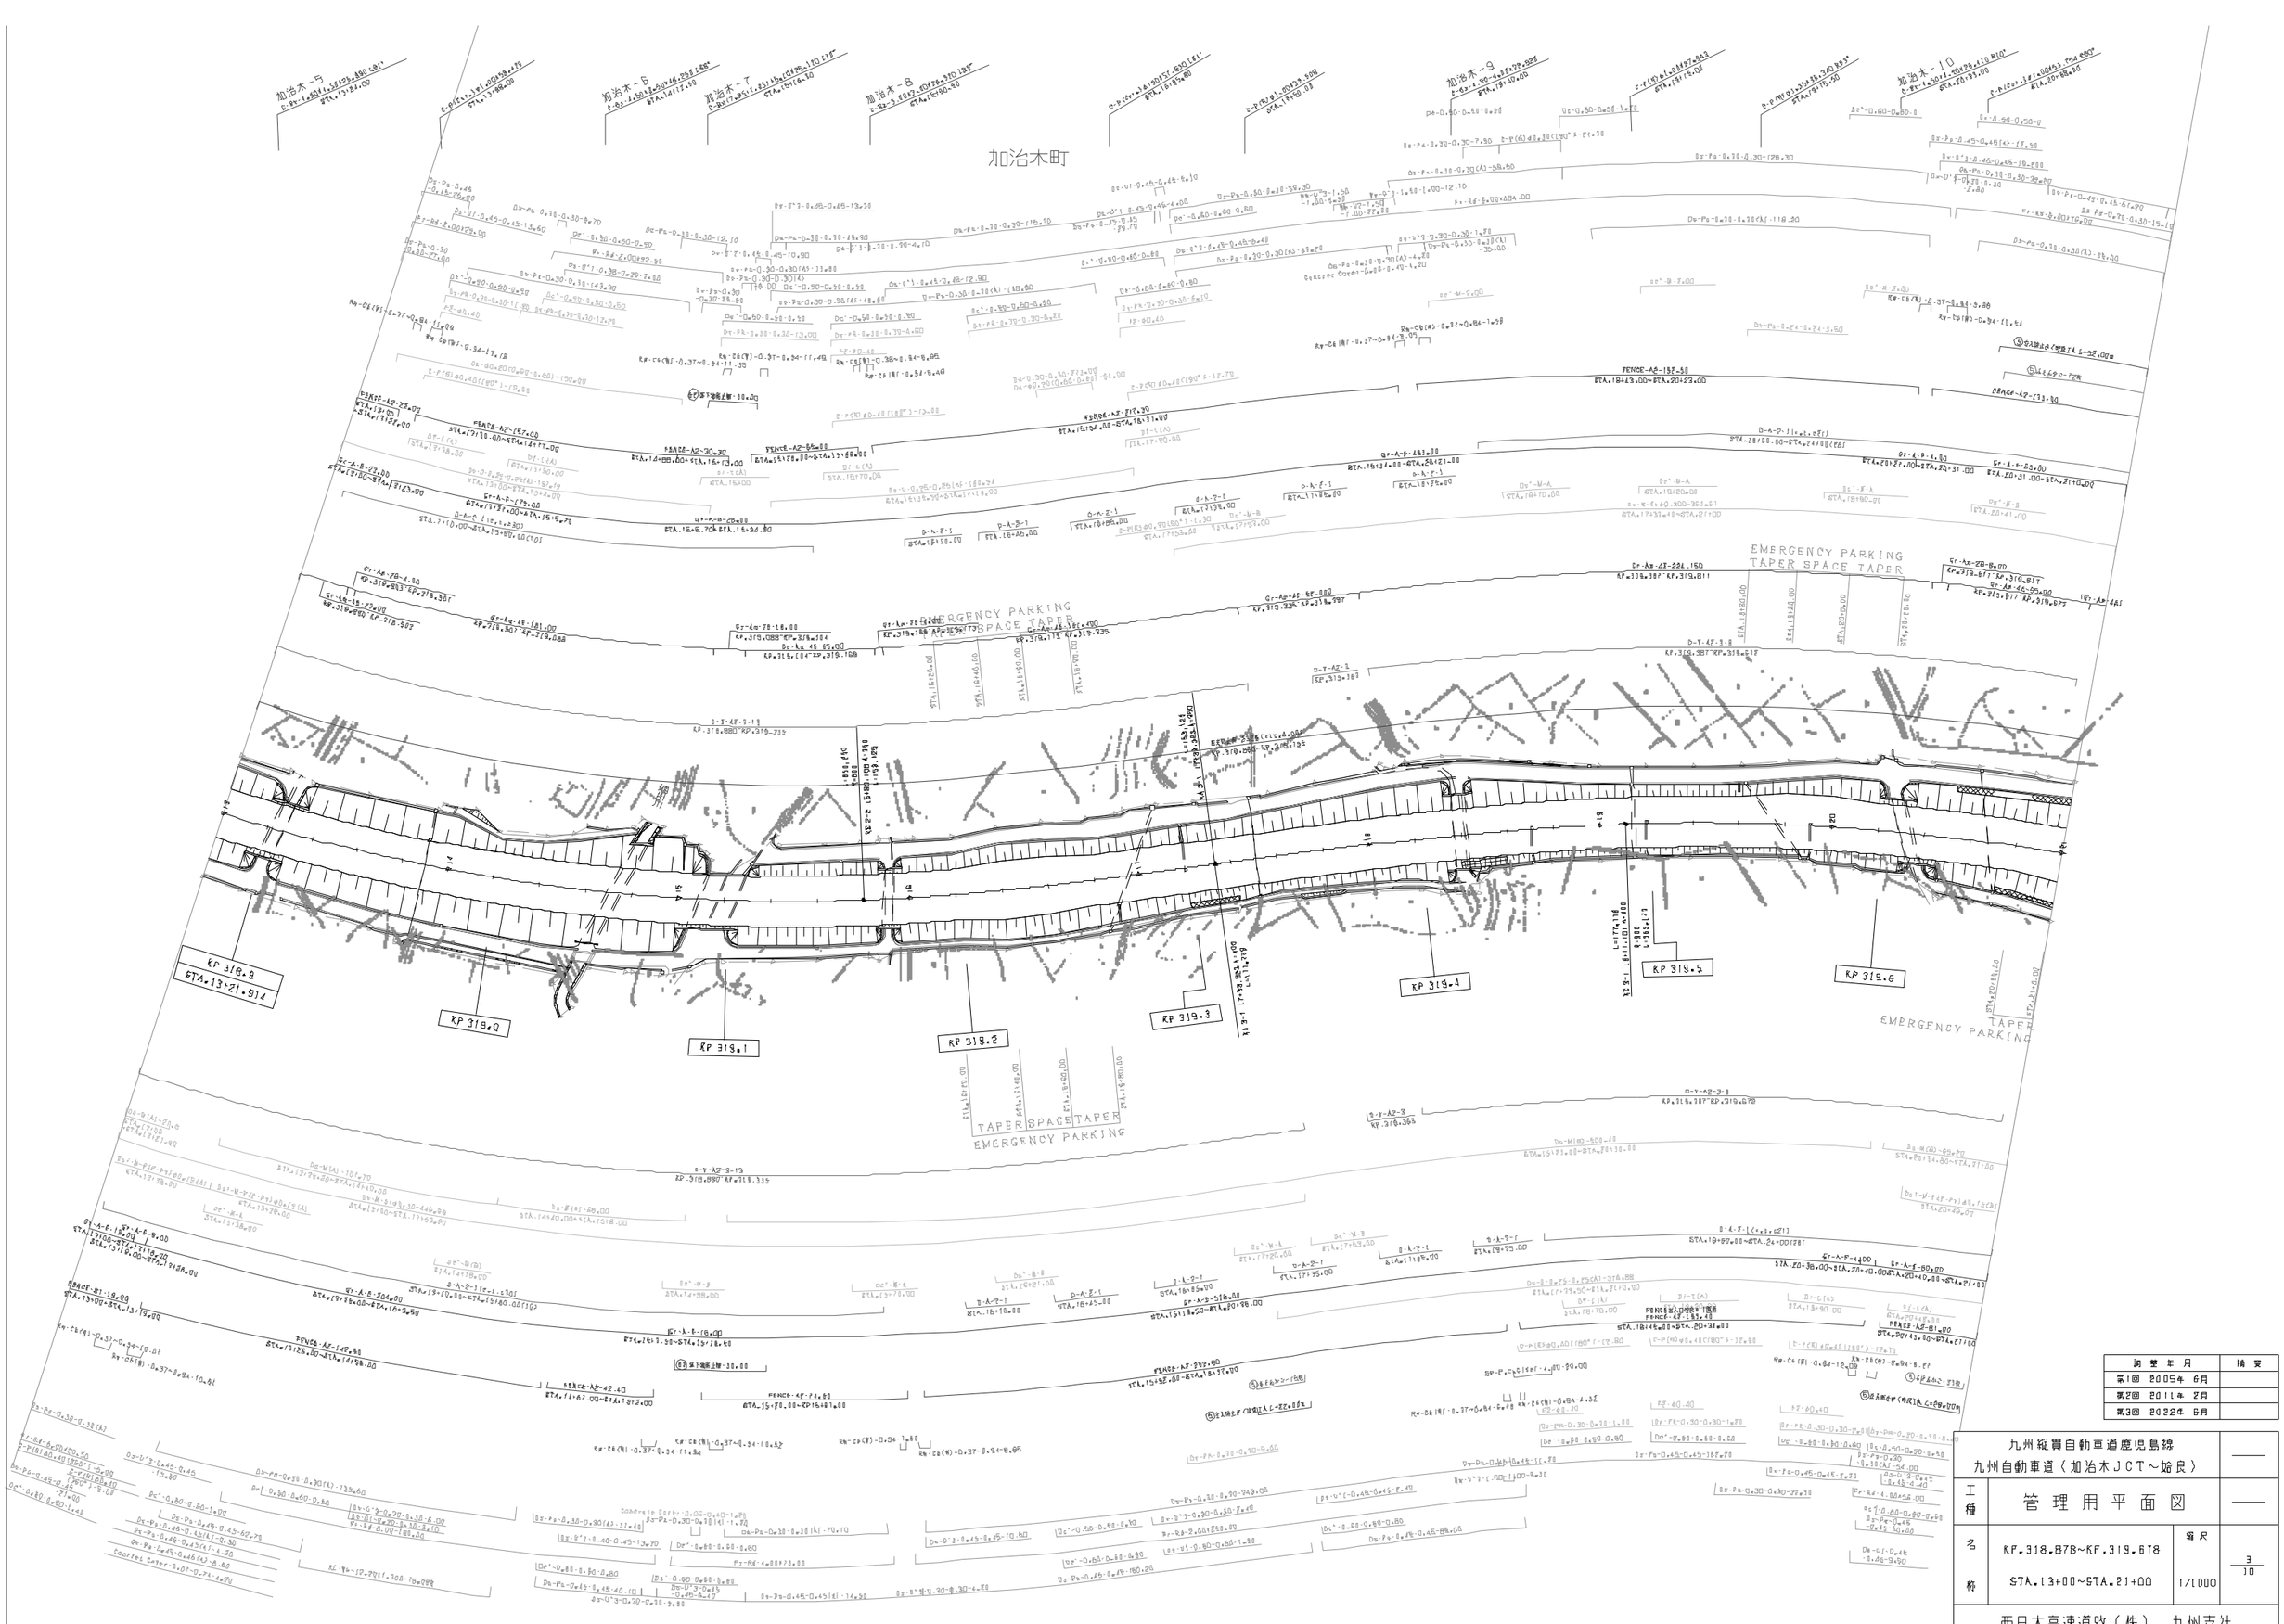

調整年月	摘要
第1回 2005年 6月	
第2回 2011年 2月	
第3回 2022年 6月	

九州縦貫自動車道鹿児島線 九州自動車道（加治木JCT～姶良）			——
工種	管理用平面図		——
名称	KP.318.878~KP.319.678 STA.13+00~STA.21+00	縮尺 1/1000	3/10
西日本高速道路（株） 九州支社			

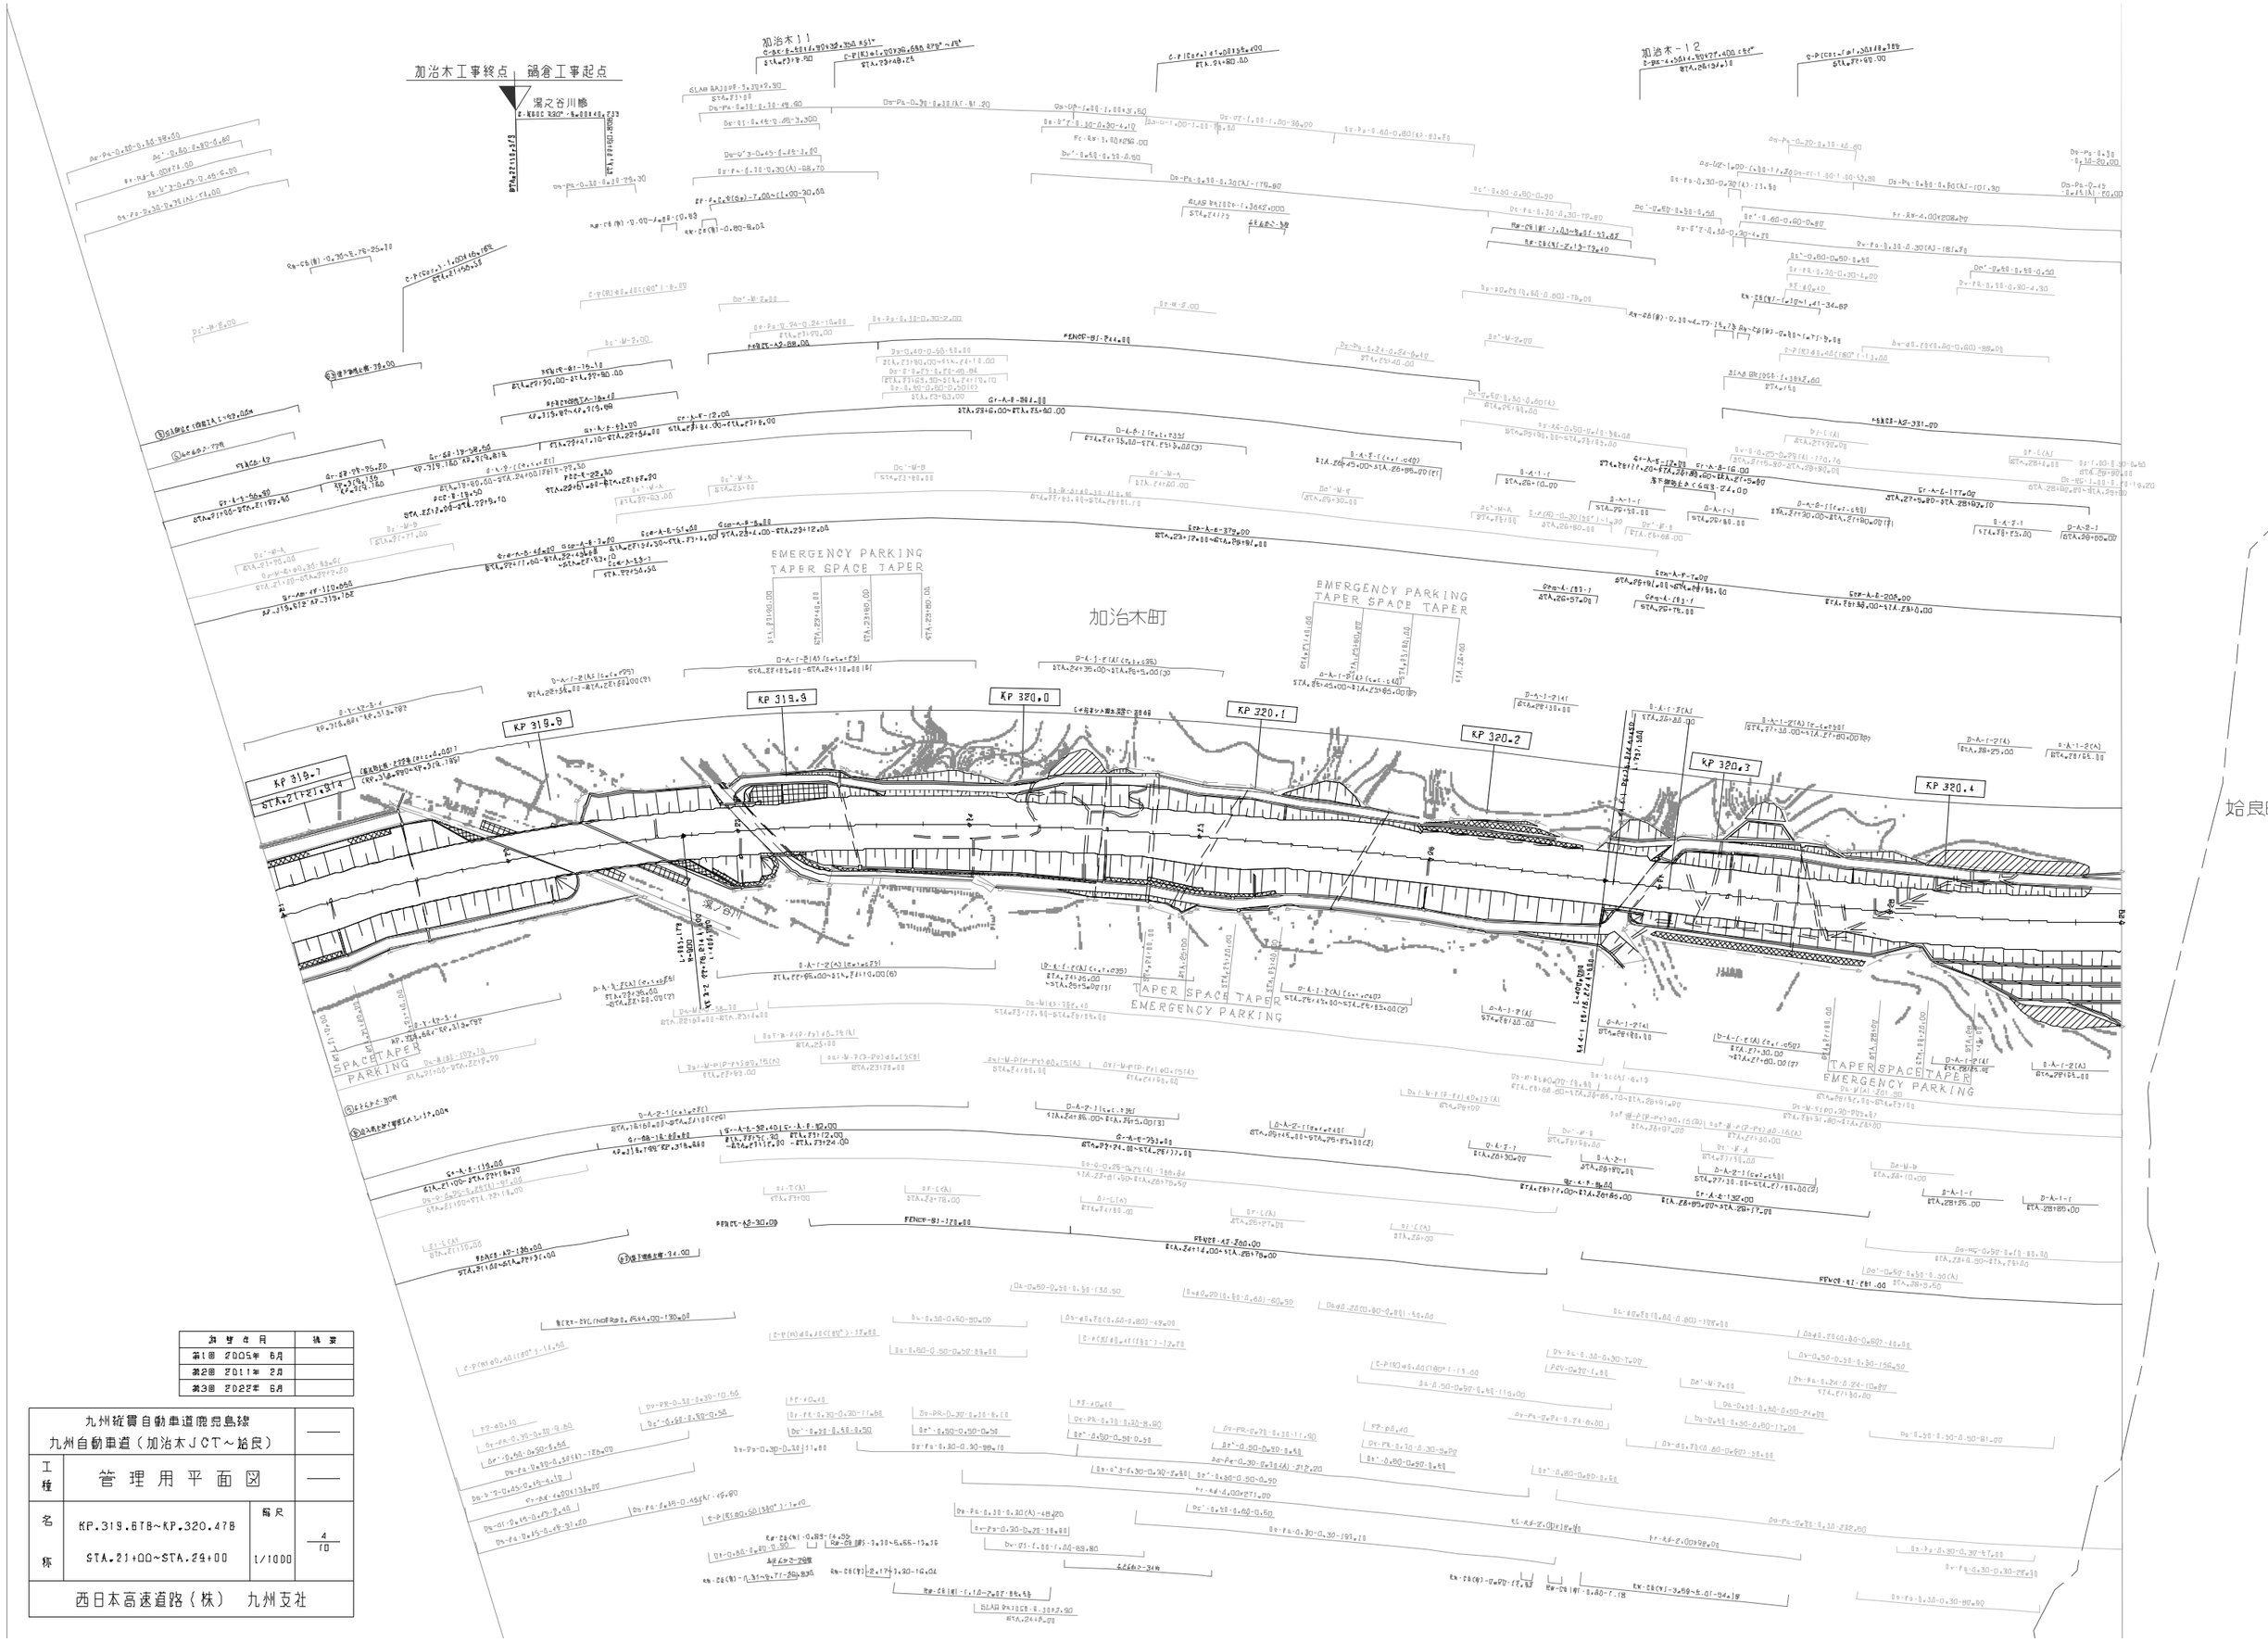

測 量 年 月	摘 要
第1回 2005年 6月	
第2回 2011年 2月	
第3回 2022年 6月	

九州縦貫自動車道鹿児島線 九州自動車道（加治木ＪＣＴ～姶良）			——
工種	管 理 用 平 面 図		——
名称	KP.319.678~KP.320.478 STA.21+00~STA.29+00	縮尺 1/1000	4/10
西日本高速道路（株） 九州支社			

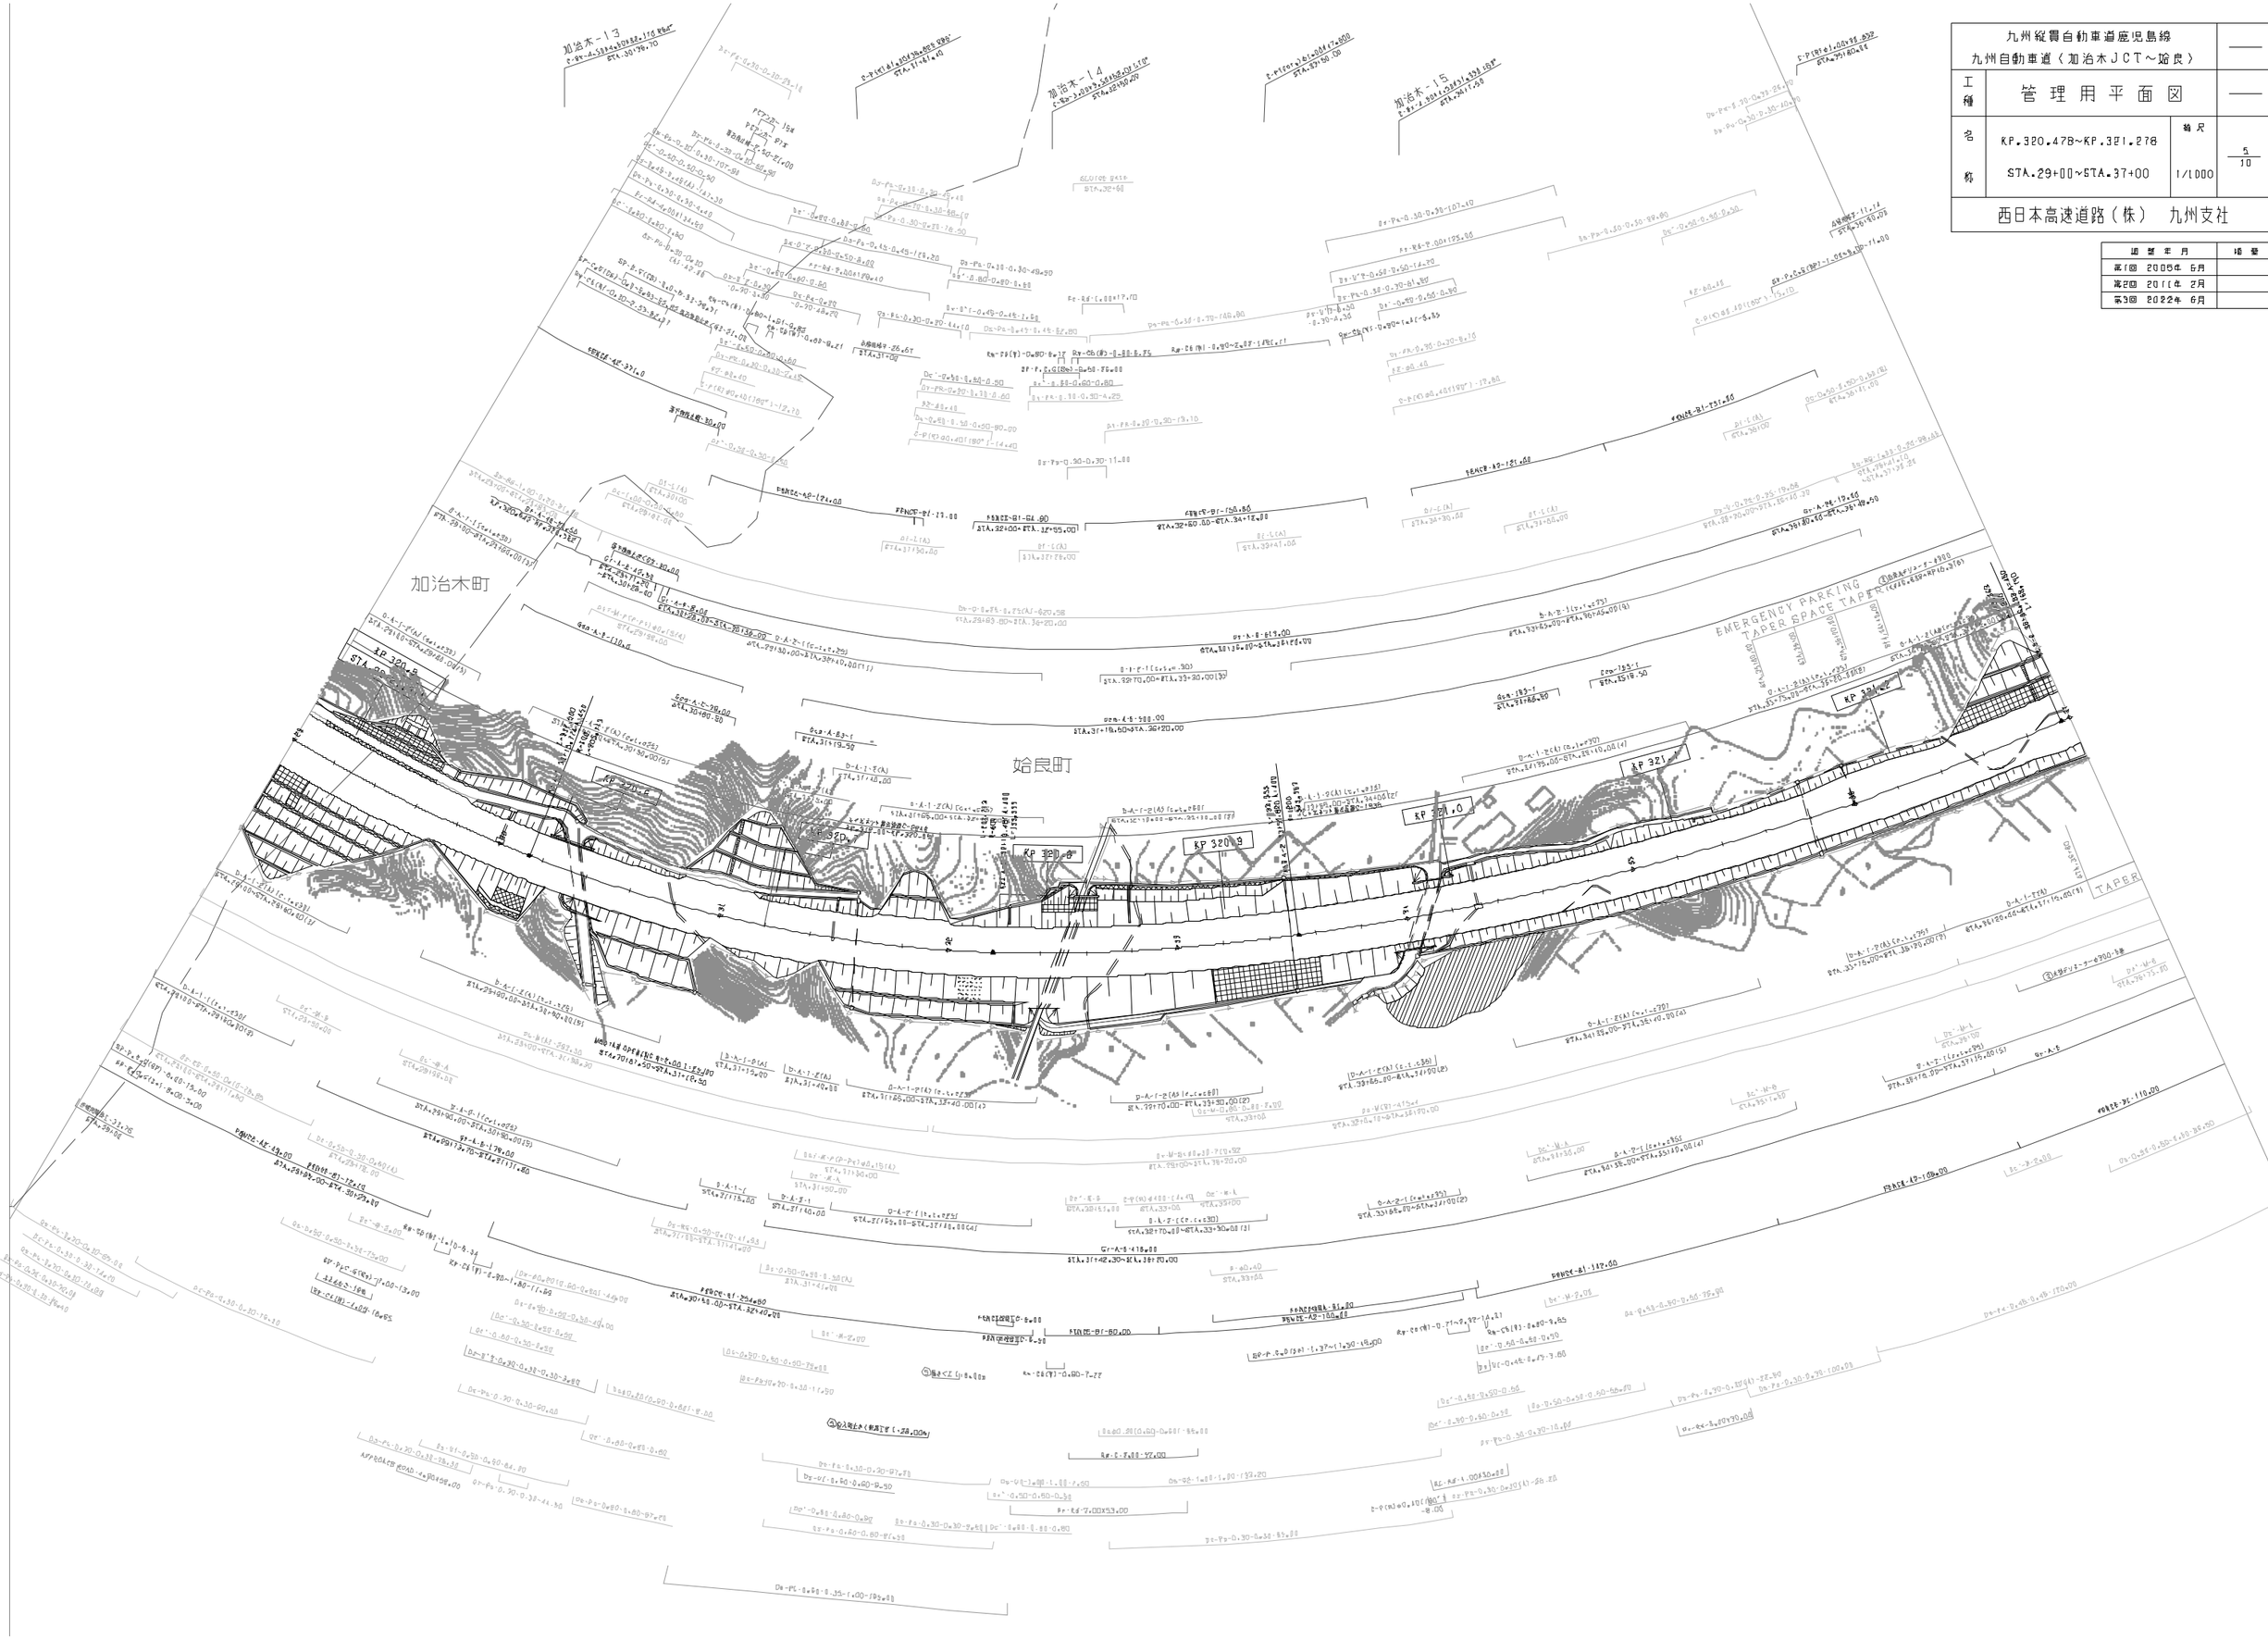

九州縦貫自動車道鹿児島線 九州自動車道（加治木ＪＣＴ～姶良）			——
工種	管理用平面図		——
名称	KP.320.47B~KP.321.278 STA.29+00~STA.37+00	縮尺 1/1000	5/10
西日本高速道路（株）　九州支社			

適用年月	摘要
第1回　2005年 6月	
第2回　2011年 2月	
第3回　2022年 6月	

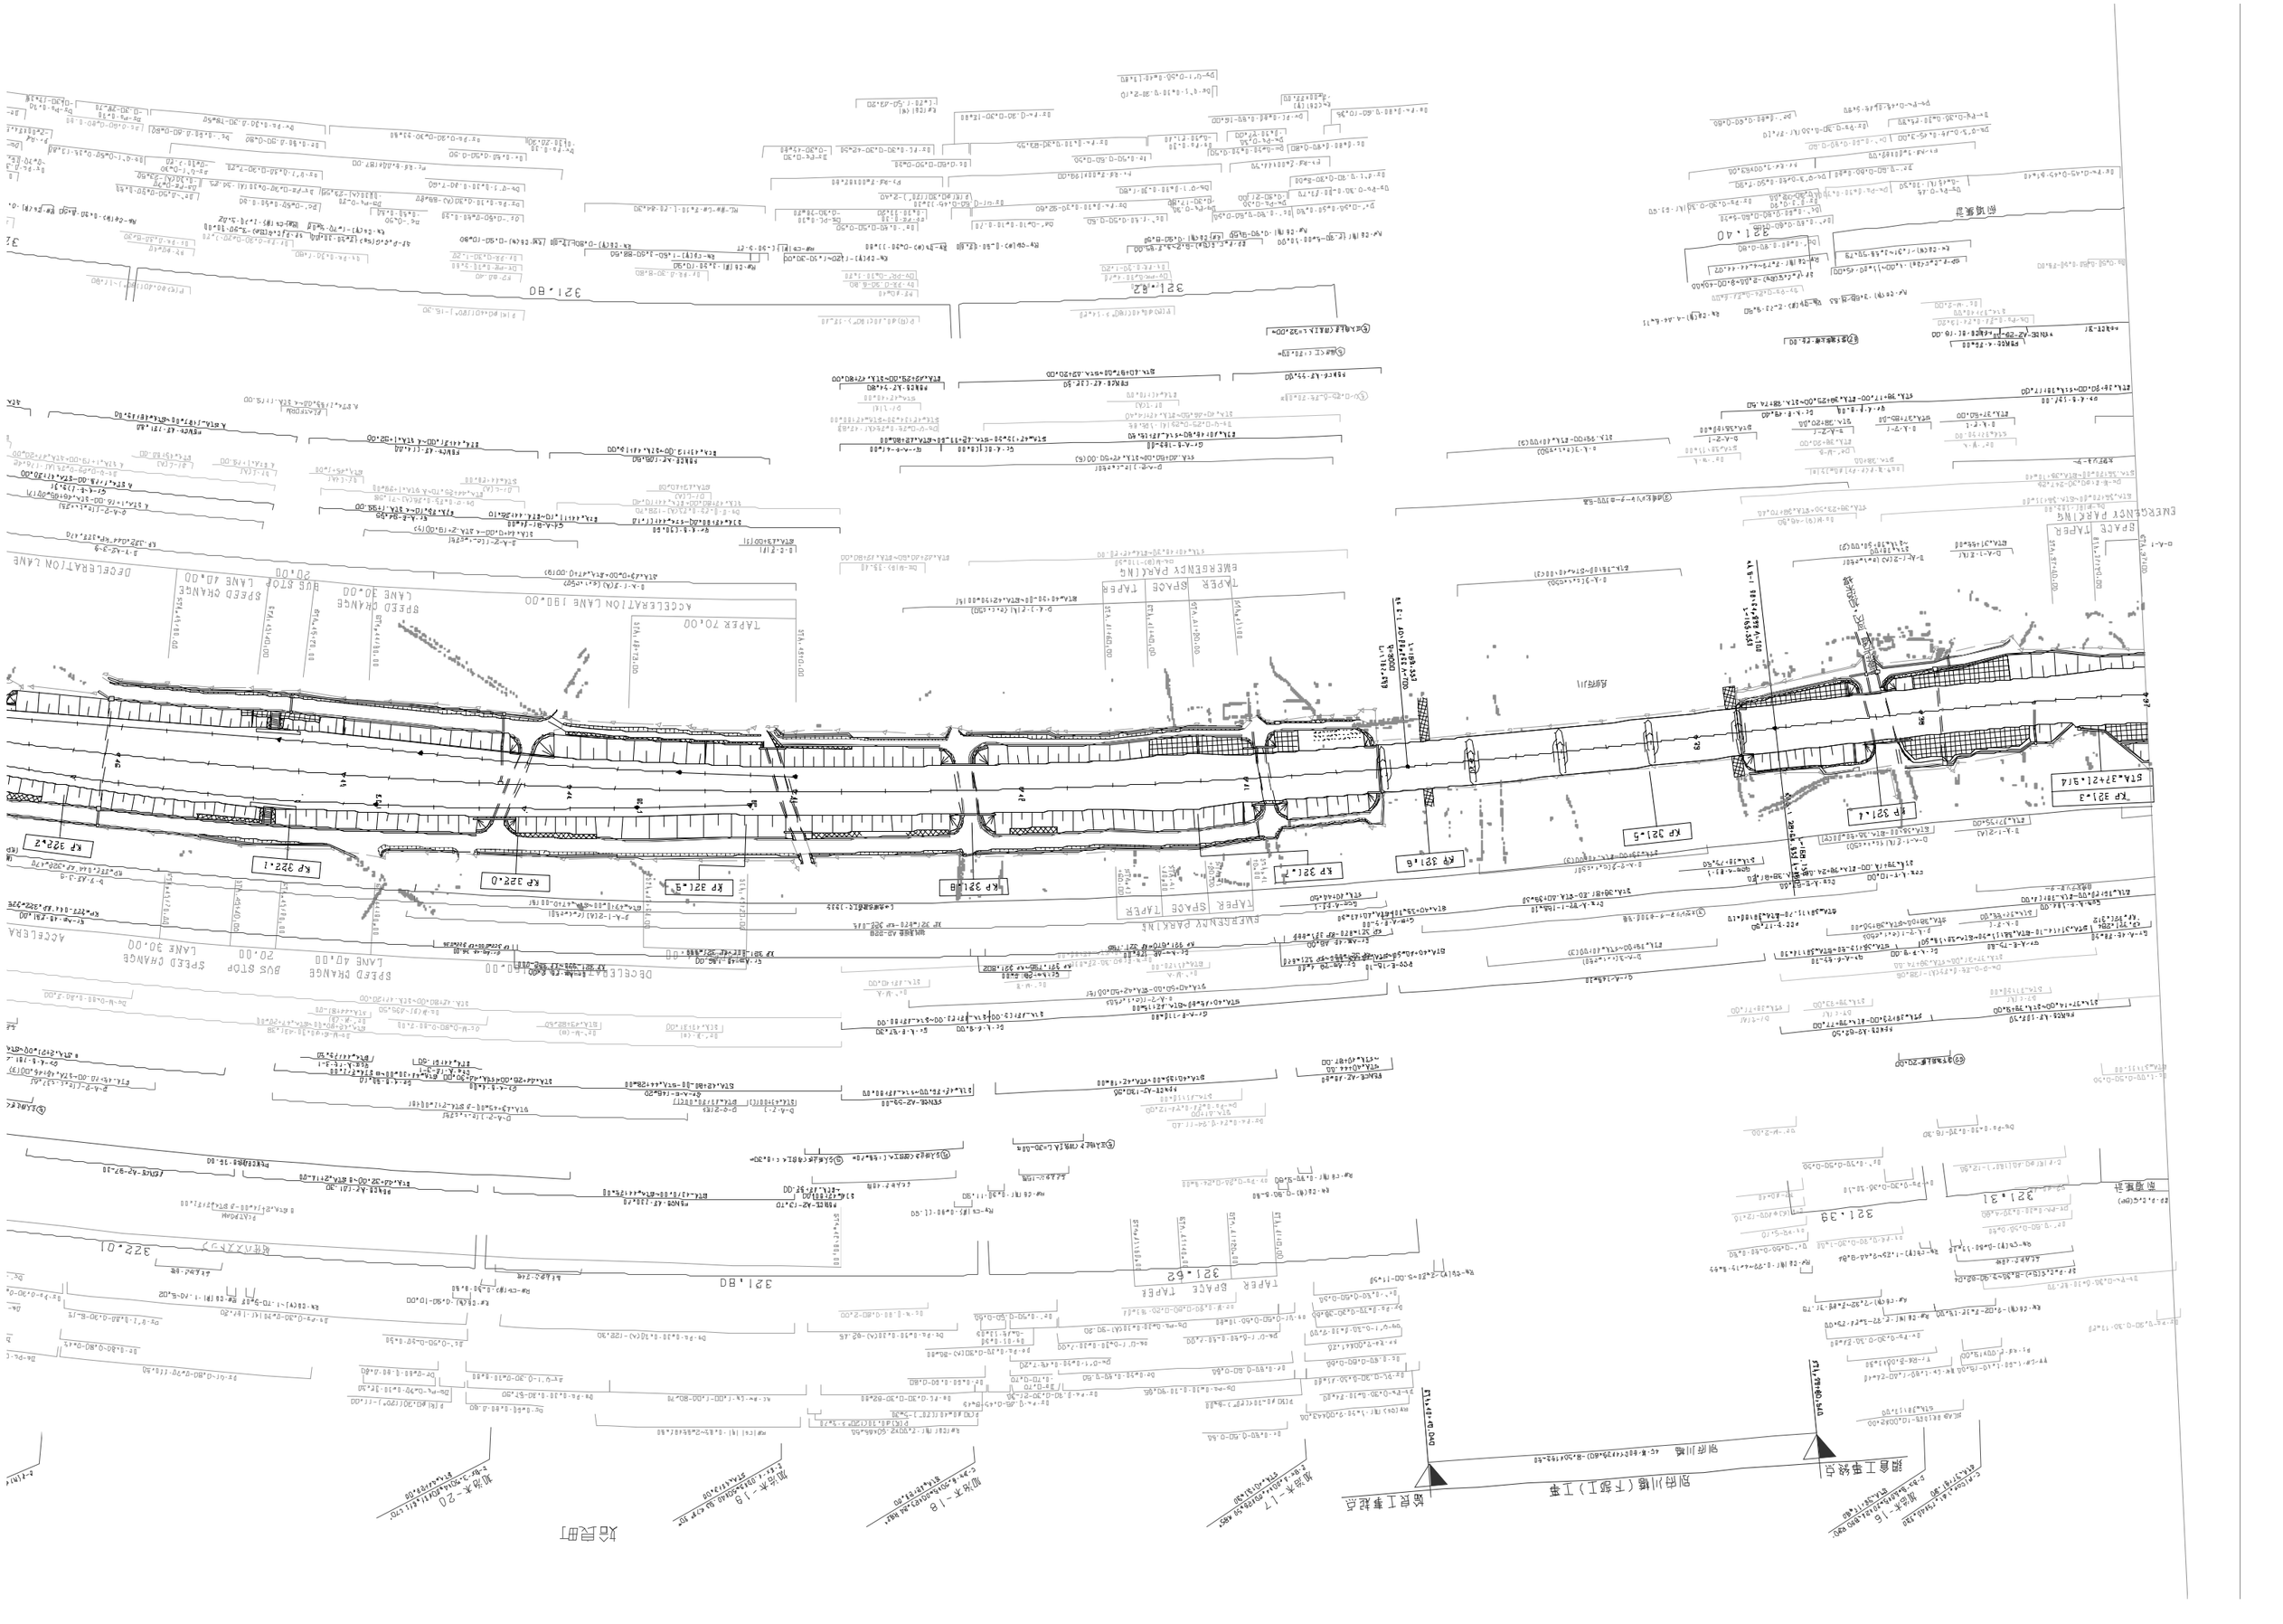
TAPER 70.00
ACCELERATION LANE 190.00
SPEED CHANGE LANE 30.00
BUS STOP 20.00
DECELERATION LANE 40.00
TAPER SPACE TAPER
EMERGENCY PARKING
321.62
321.BD
322.01
321.BA
321.BC
321.63
321.31
321.4D
321.4
321.5
321.6
321.7
322.0
322.1
322.2
KP 321.3
KP 321.4
KP 321.5
KP 321.6
KP 321.7
KP 322.0
KP 322.1
KP 322.2
STA.3+21.314

姶良町

姶良工事起点

加治木－17

加治木－18

加治木－19

加治木－20

加治木－21

加治木－22

TAPER SPACE TAPER

321.62

321.80

322.01

322.35

EMERGENCY PARKING

TAPER SPACE TAPER

DECELERATION LANE 150.00

SPEED CHANGE LANE 40.00

BUS STOP 20.00

SPEED CHANGE LANE 30.00

ACCELERATION LANE 150.00

TAPER 38.00

KP 321.6

KP 321.7

KP 321.8

KP 321.9

KP 322.0

KP 322.1

KP 322.2

KP 322.3

別府川

TAPER TO.00

ACCELERATION LANE 190.00

SPEED CHANGE LANE 30.00

BUS STOP 20.00

SPEED CHANGE LANE 40.00

DECELERATION LANE 140.00

TAPER 38.00

TAPER

321.62

321.80

321.89

332.34

（ブロック情報）

訂正年月	摘要
第1回 2009年 6月	
第2回 2011年 2月	
第3回 2019年 7月	
第4回 2022年 6月	

九州縦貫自動車道鹿児島線 九州自動車道（加治木ＪＣＴ～姶良）			——
工種	管理用平面図		——
名称	KP.321.278～KP.322.378 STA.37+00～STA.48+00	縮尺 1/1000	6 10
西日本高速道路（株）　九州支社			

訂正年月	摘要
第1回 2006年 6月	
第2回 2011年 2月	
第3回 2021年11月	
第4回 2022年 6月	

九州縦貫自動車道鹿児島線
九州自動車道（加治木ＪＣＴ～姶良）

工種：管理用平面図

名称：KP.322.378～KP.323.278
STA.48+00～STA.57+00

縮尺：1/1000

図番：7/10

西日本高速道路（株）　九州支社

姶良町

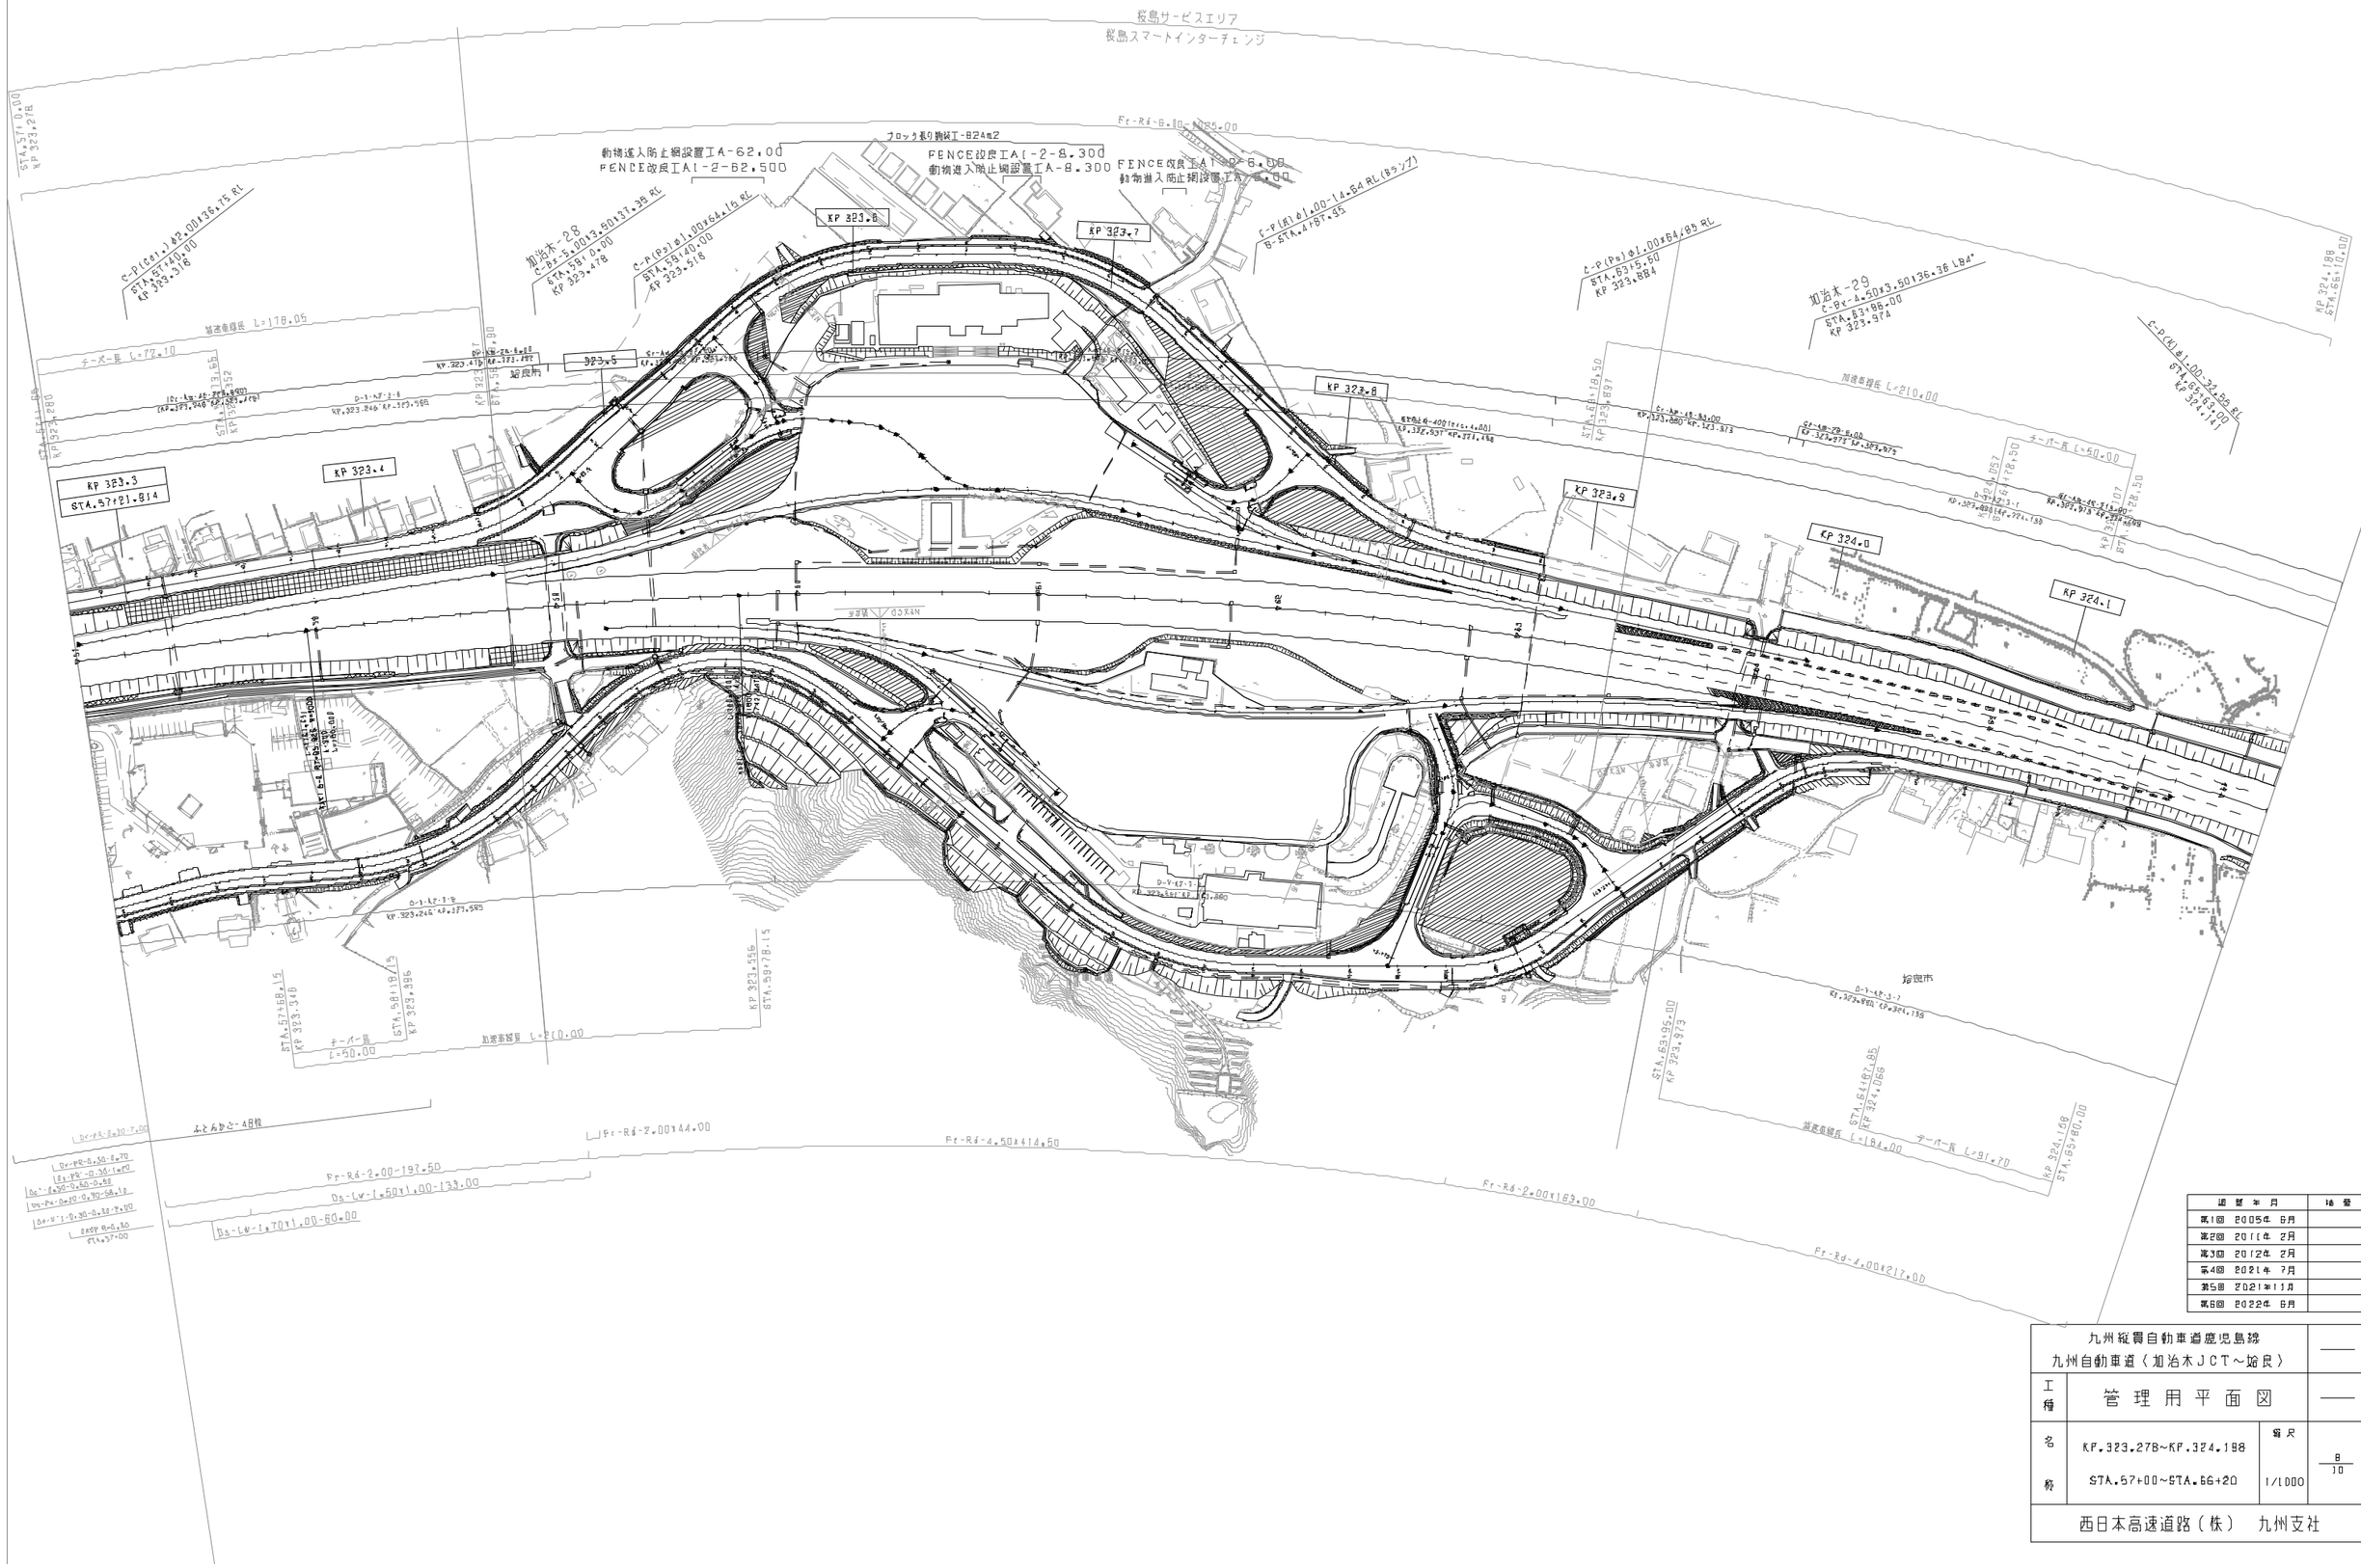

適 要 年 月	摘 要
第1回 2005年 6月	
第2回 2011年 2月	
第3回 2012年 2月	
第4回 2021年 7月	
第5回 2021年11月	
第6回 2022年 6月	

九州縦貫自動車道鹿児島線 九州自動車道（加治木ＪＣＴ～姶良）			——
工種	管理用平面図		——
名称	KP.323.278~KP.324.188 STA.57+00~STA.66+20	縮尺 1/1000	8 10
西日本高速道路（株）　九州支社			

九州縦貫自動車道鹿児島線
九州自動車道（加治木ＪＣＴ～姶良）

工種：管理用平面図

名称：KP.324.198~KP.325.078
STA.66+20~STA.75+00

縮尺：1/1000

9/10

西日本高速道路（株）　九州支社

適用年月	摘要
第1回 2005年 6月	
第2回 2011年 2月	
第3回 2022年 6月	

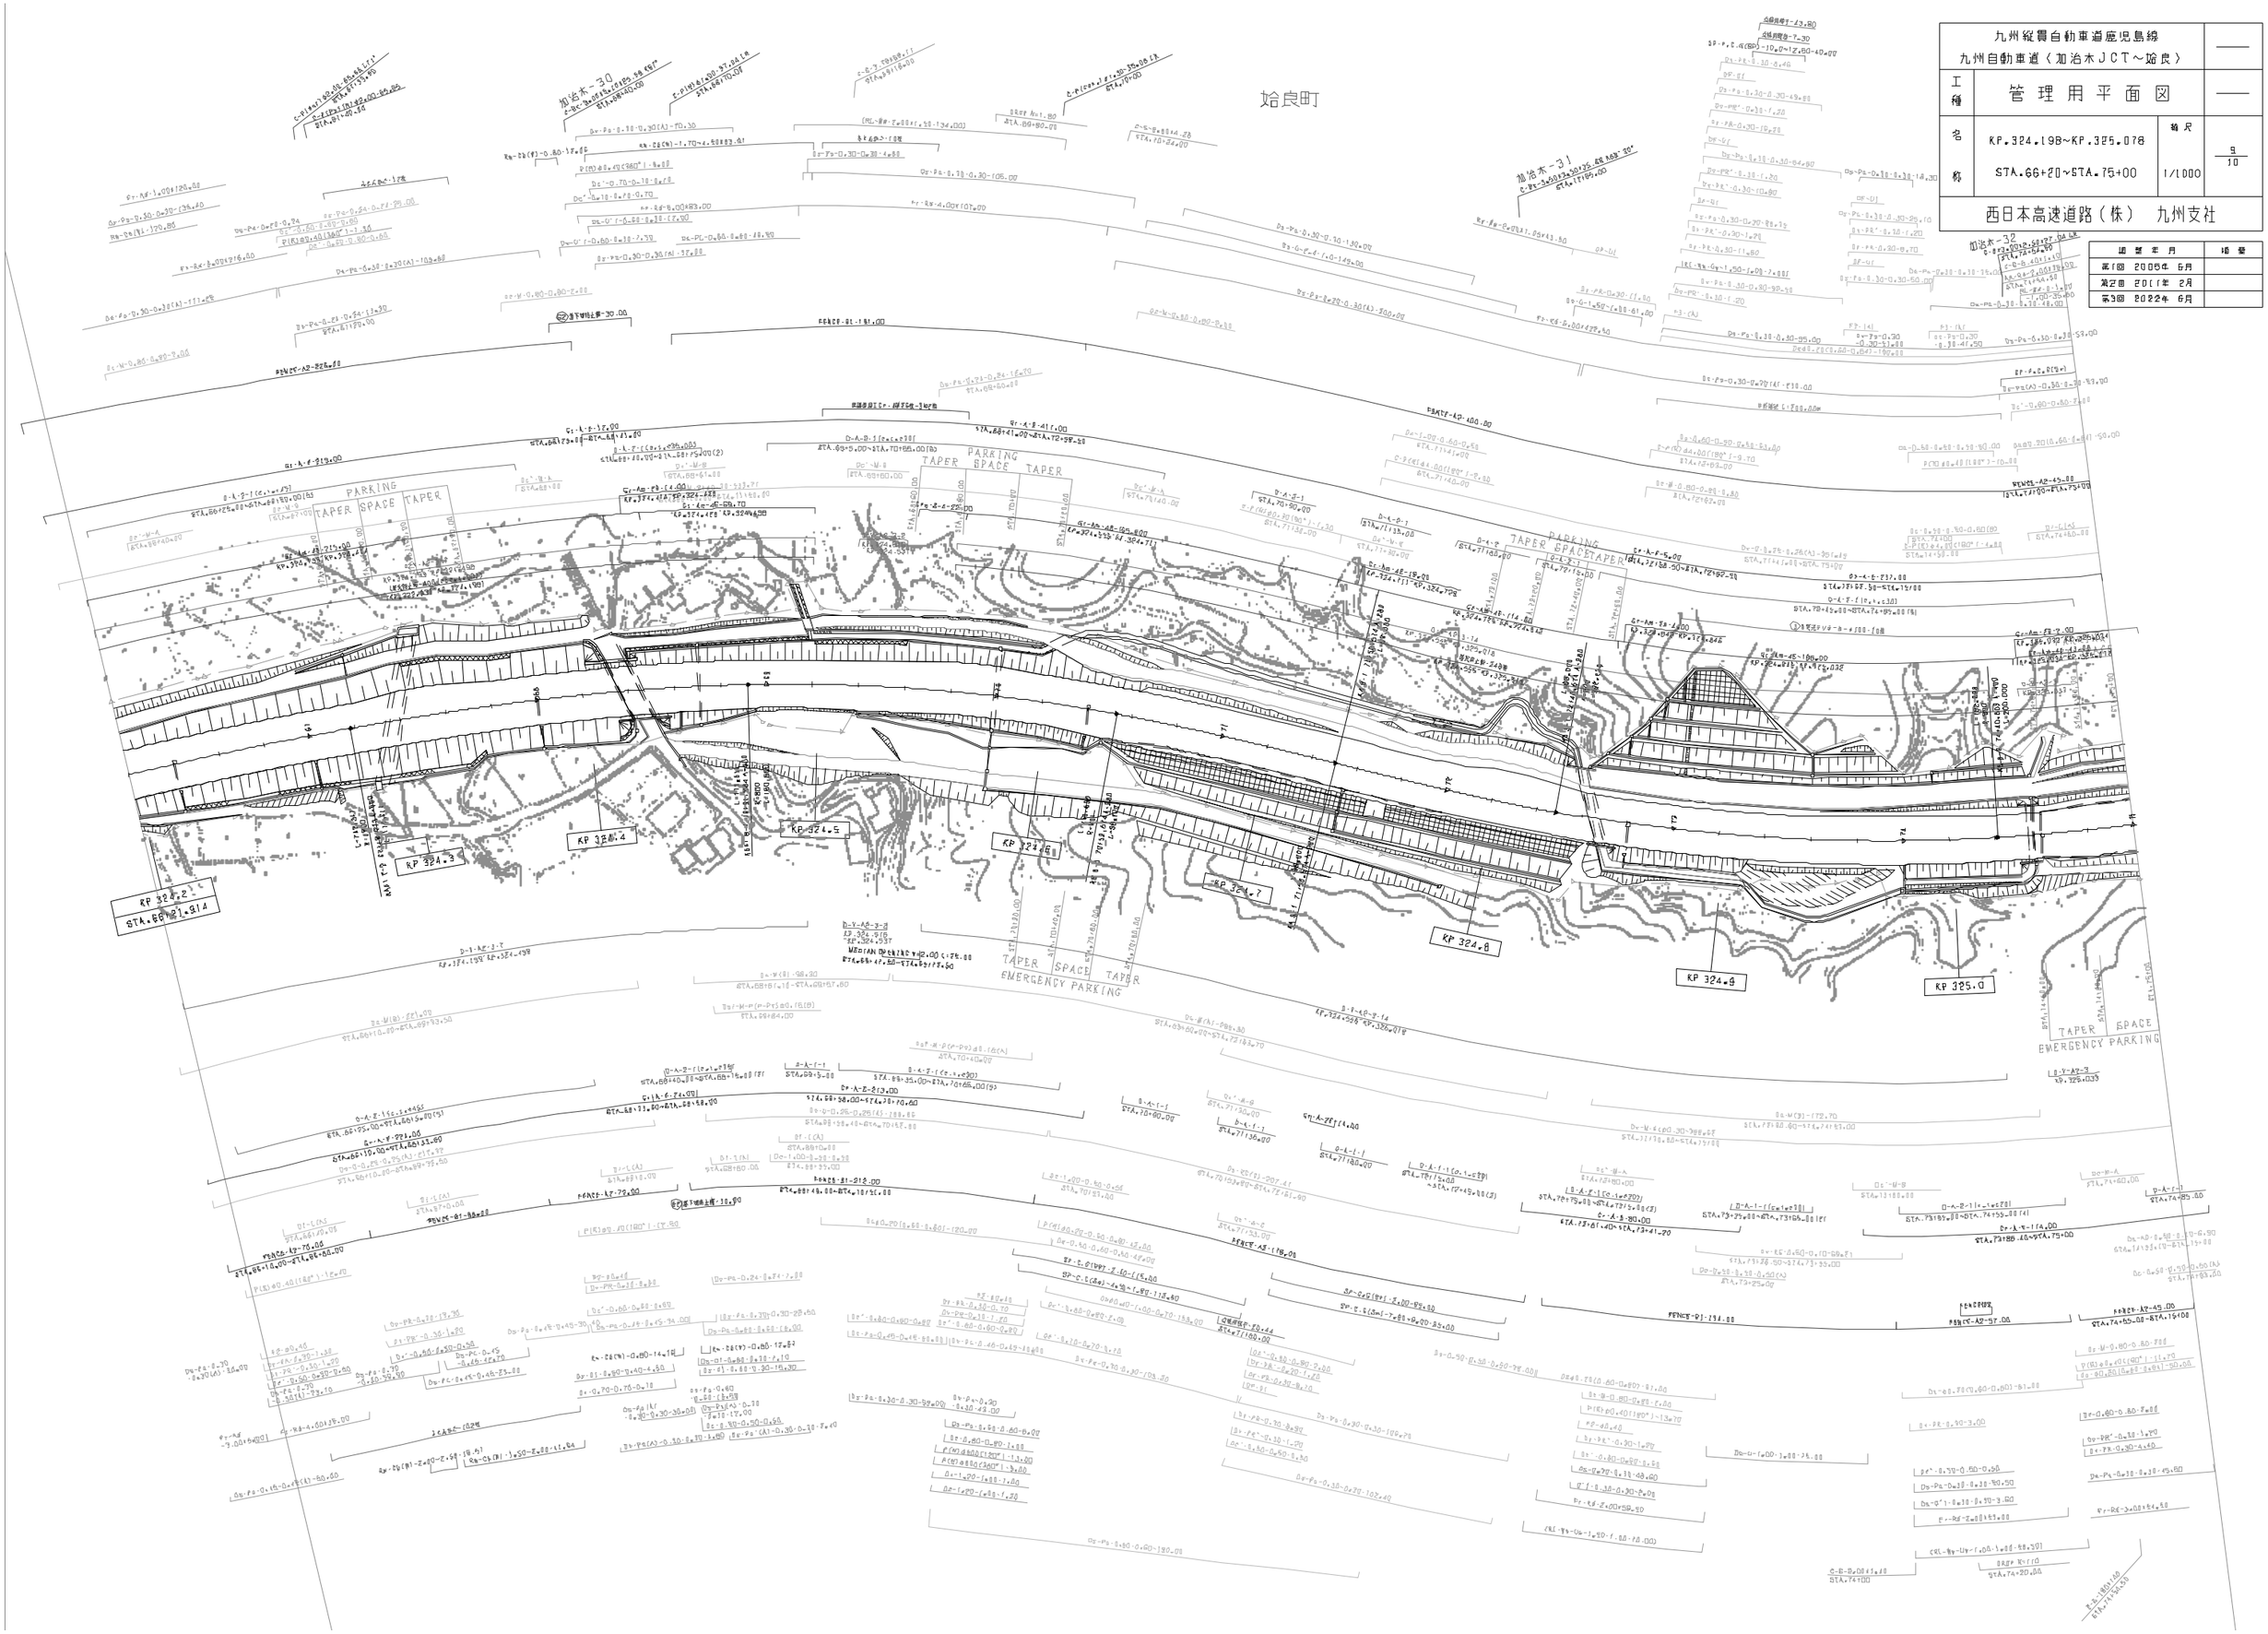

九州縦貫自動車道鹿児島線 九州自動車道（加治木ＪＣＴ～姶良）			
工種	管理用平面図		
名称	KP.325.078~KP.325.918 STA.75+00~STA.83+40	縮尺 1/1000	10 10
西日本高速道路（株）　九州支社			

適要年月	備考
第1回　2005年　6月	
第2回　2011年　2月	
第3回　2022年　6月	

姶良町

EMERGENCY PARKING
TAPER　SPACE　TAPER

KP 325.3
KP 325.4
KP 325.5
KP 325.6
KP 325.7
KP 325.8
KP 325.9

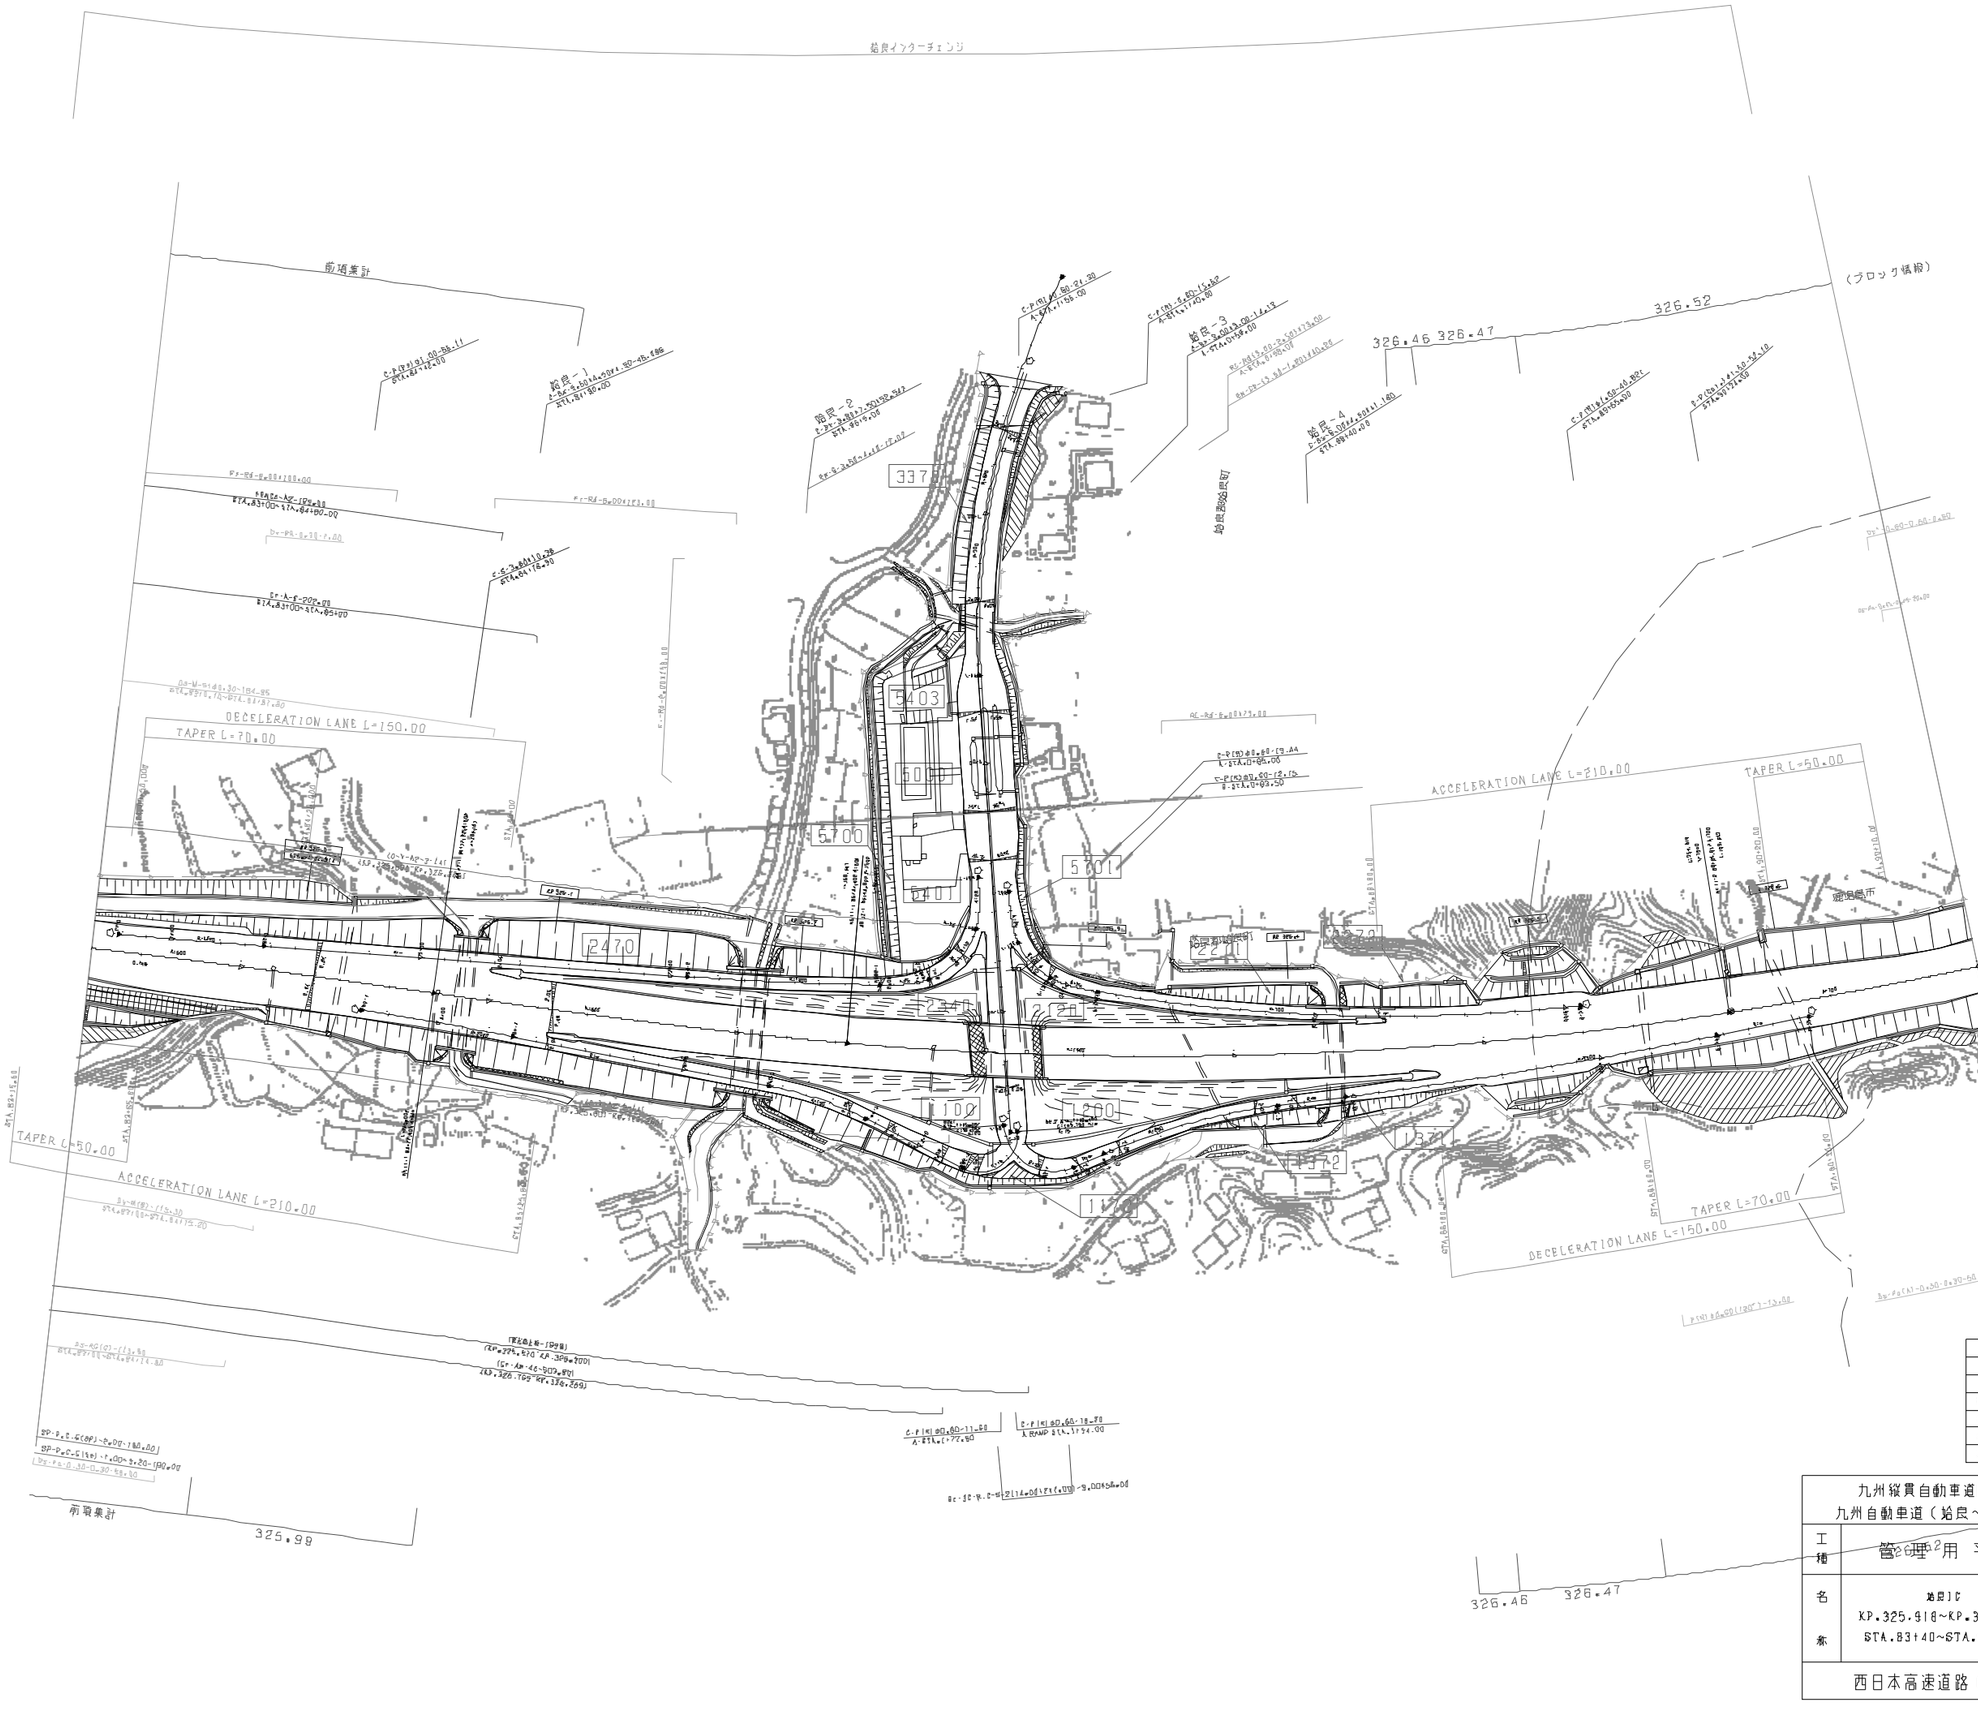

図 竣 年 月	摘 要
第1回 2017年 2月	
第2回 2017年 8月	
第3回 2018年 11月	
第4回 2019年 7月	
第5回 2021年 7月	
第6回 2022年 6月	

九州縦貫自動車道鹿児島線 九州自動車道（姶良～薩摩吉田）		（その2）
工種	管理用平面図	——
名称	起訖 KP.325.918~KP.326.778 STA.83+40~STA.91+00	縮尺 1/1000
西日本高速道路（株） 九州支社		

始良工事終点 STA.82+27.50

本城工事起点

始良 - 5

始良 - 6

始良 - 7

KP 326.7

KP 326.8

KP 326.9

KP 327.1

KP 327.2

KP 327.4

急川橋 L=66.00

始良郡始良町

鹿児島市

EMERGENCY PARKING
TAPER SPACE TAPER
PARKING
TAPER SPACE TAPER
TAPER SPACE TAPER
EMERGENCY PARKING

九州縦貫自動車道鹿児島線 九州自動車道（始良～隼人吉田）			——
工種	管理用平面図		——
名称	KP.326.778~KP.327.518 STA.91+00~STA.99+40	縮尺 1/1000	2 11
西日本高速道路（株） 九州支社			

改訂年月	摘要
第1回 2005年 6月	
第2回 2011年 2月	
第3回 2021年 7月	

改 定 年 月	摘 要
第1回 2006年 6月	
第2回 2011年 2月	
第3回 2012年 2月	
第4回 2021年 7月	
第5回 2022年 6月	

九州縦貫自動車道鹿児島線 九州自動車道（姶良～薩摩吉田）		——
工種	管 理 用 平 面 図	——
名称	KP 327.518～KP 328.358 STA. 99+40～STA. 107+80	縮尺 1/1000

3
11

西日本高速道路（株） 九州支社

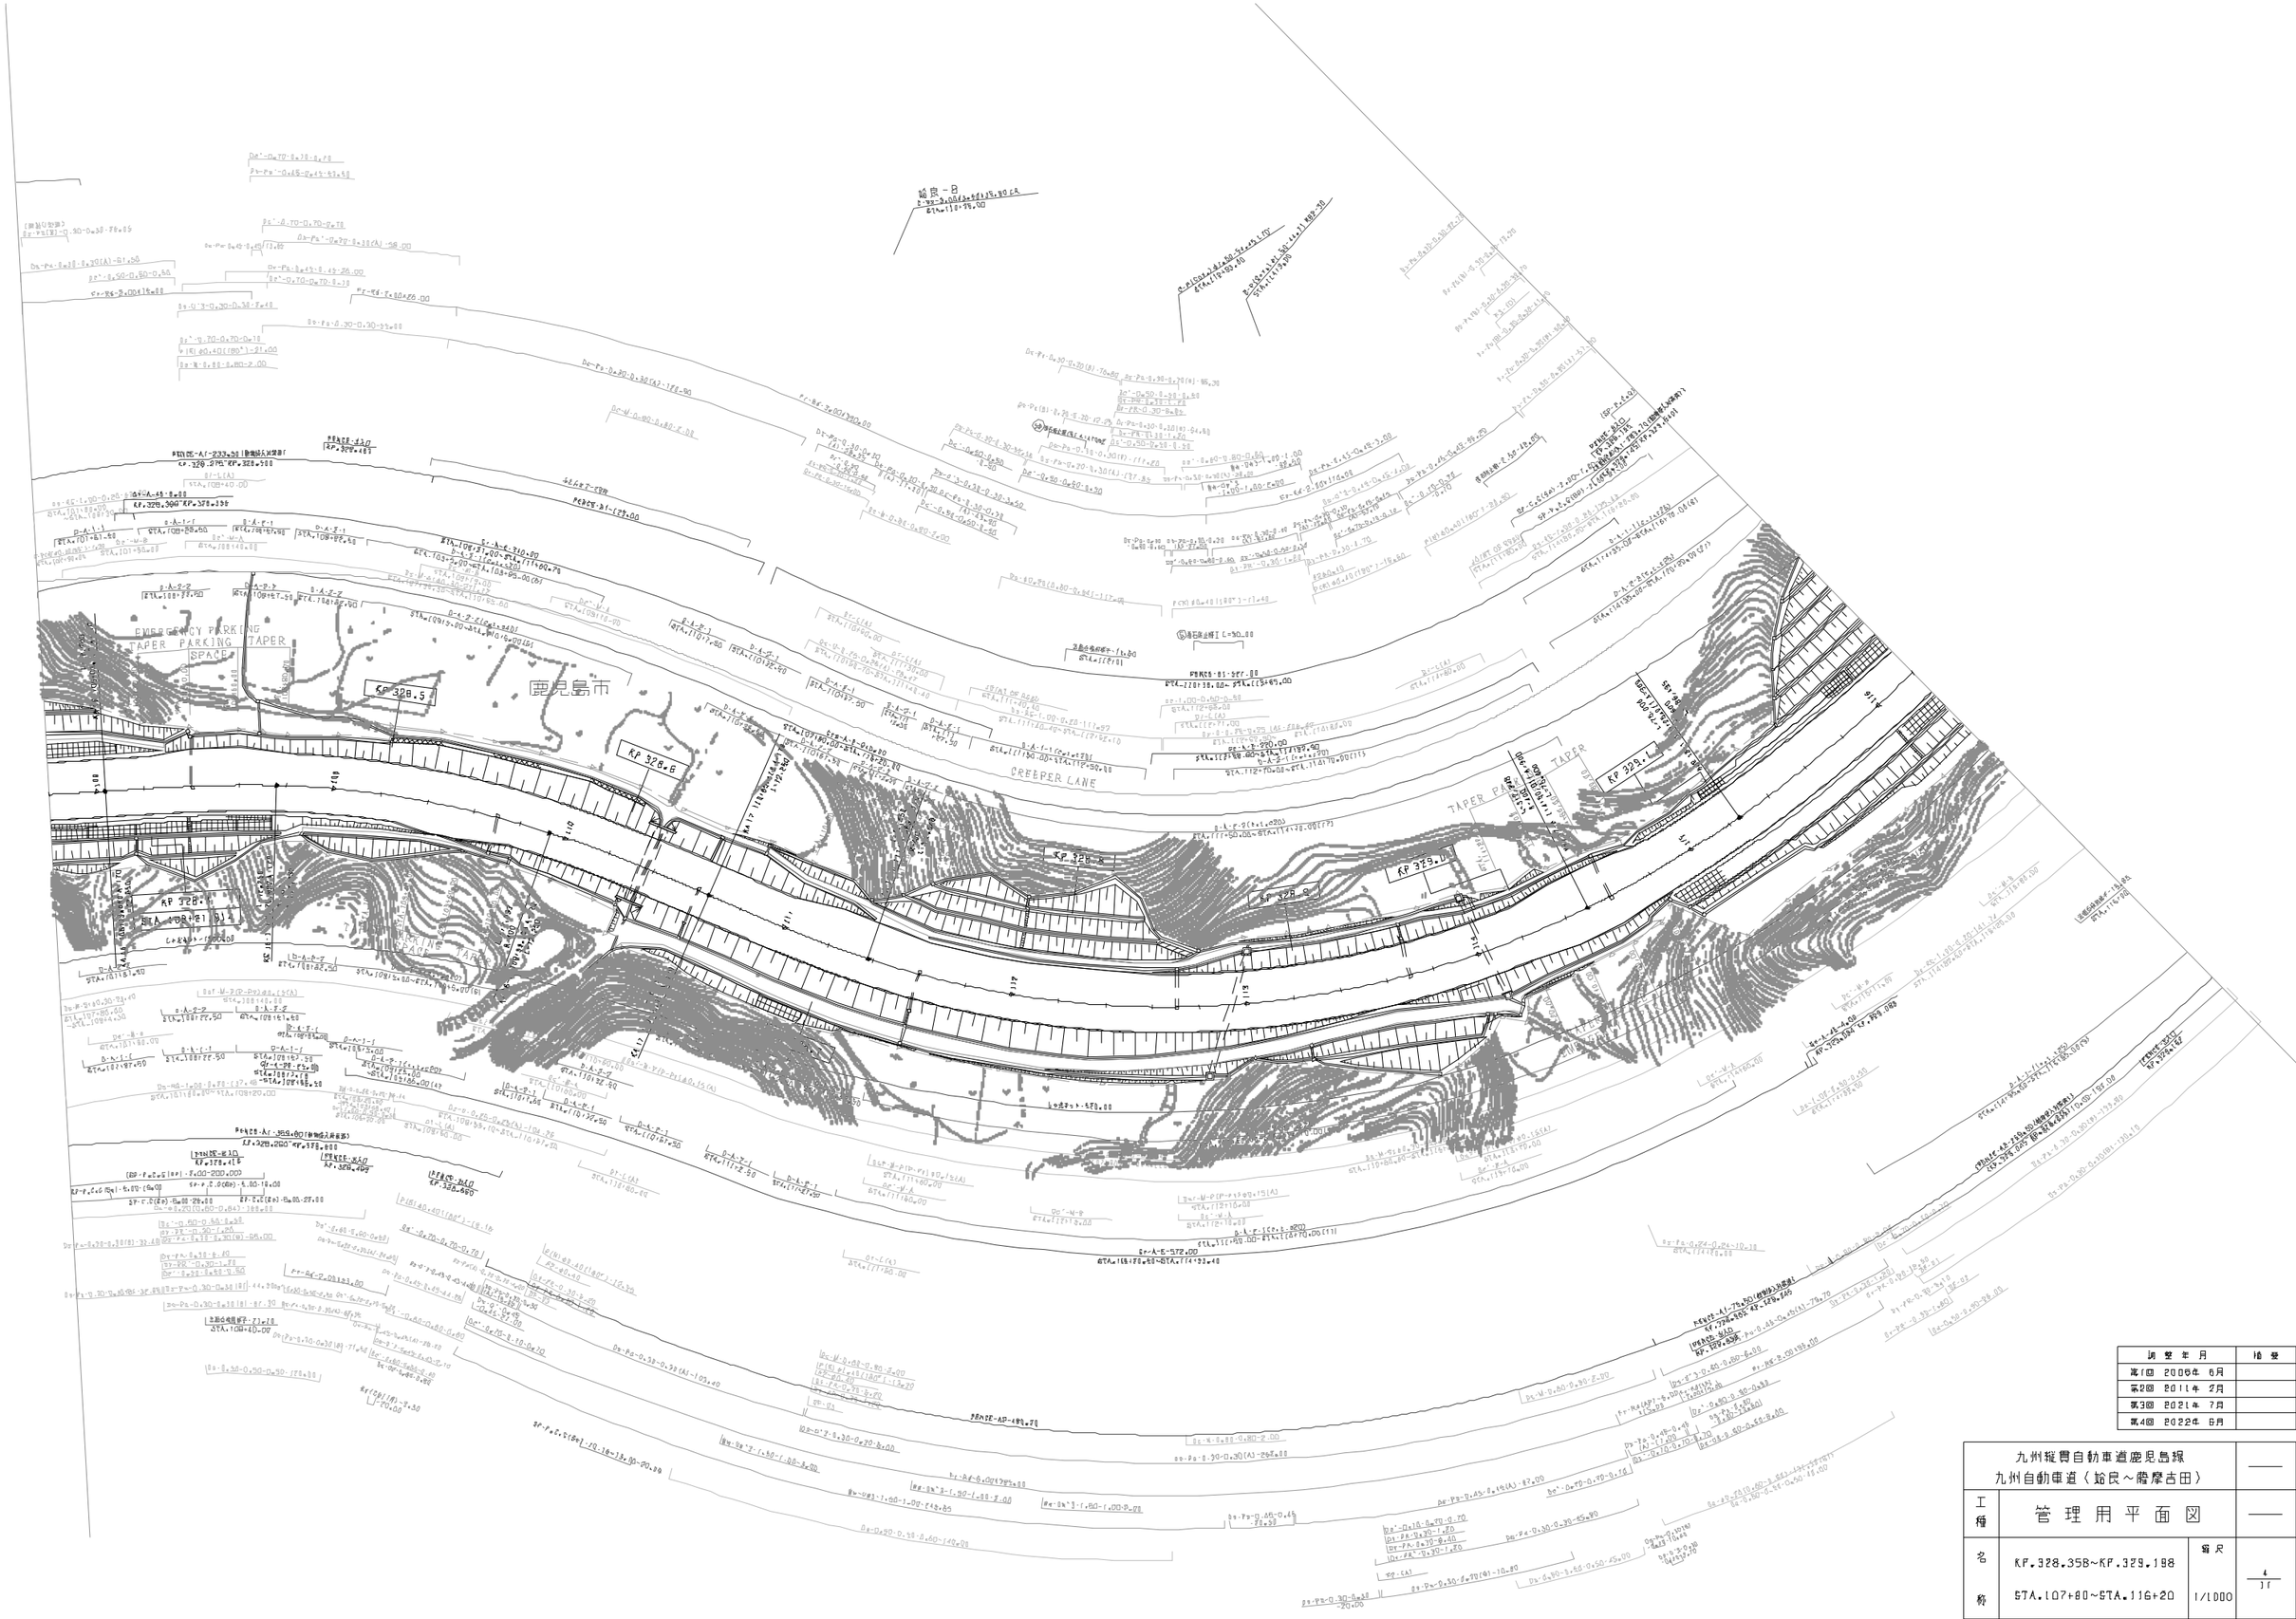

調整年月	備考
第1回 2006年 6月	
第2回 2011年 2月	
第3回 2021年 7月	
第4回 2022年 6月	

工種	管理用平面図		——
名称	KP.328.358~KP.329.198 STA.107+80~STA.116+20	縮尺 1/1000	4 11
西日本高速道路（株） 九州支社			

九州縦貫自動車道鹿児島線 九州自動車道（姶良～薩摩吉田）			——
工種	管理用平面図		——
名称	KP.329.198~KP.330.038 STA.116+20~STA.124+60	縮尺 1/1000	9 11
西日本高速道路（株）　九州支社			

測量年月	摘要
第1回 2005年 6月	
第2回 2011年 2月	
第3回 2018年 11月	
第4回 2021年 7月	
第5回 2022年 5月	

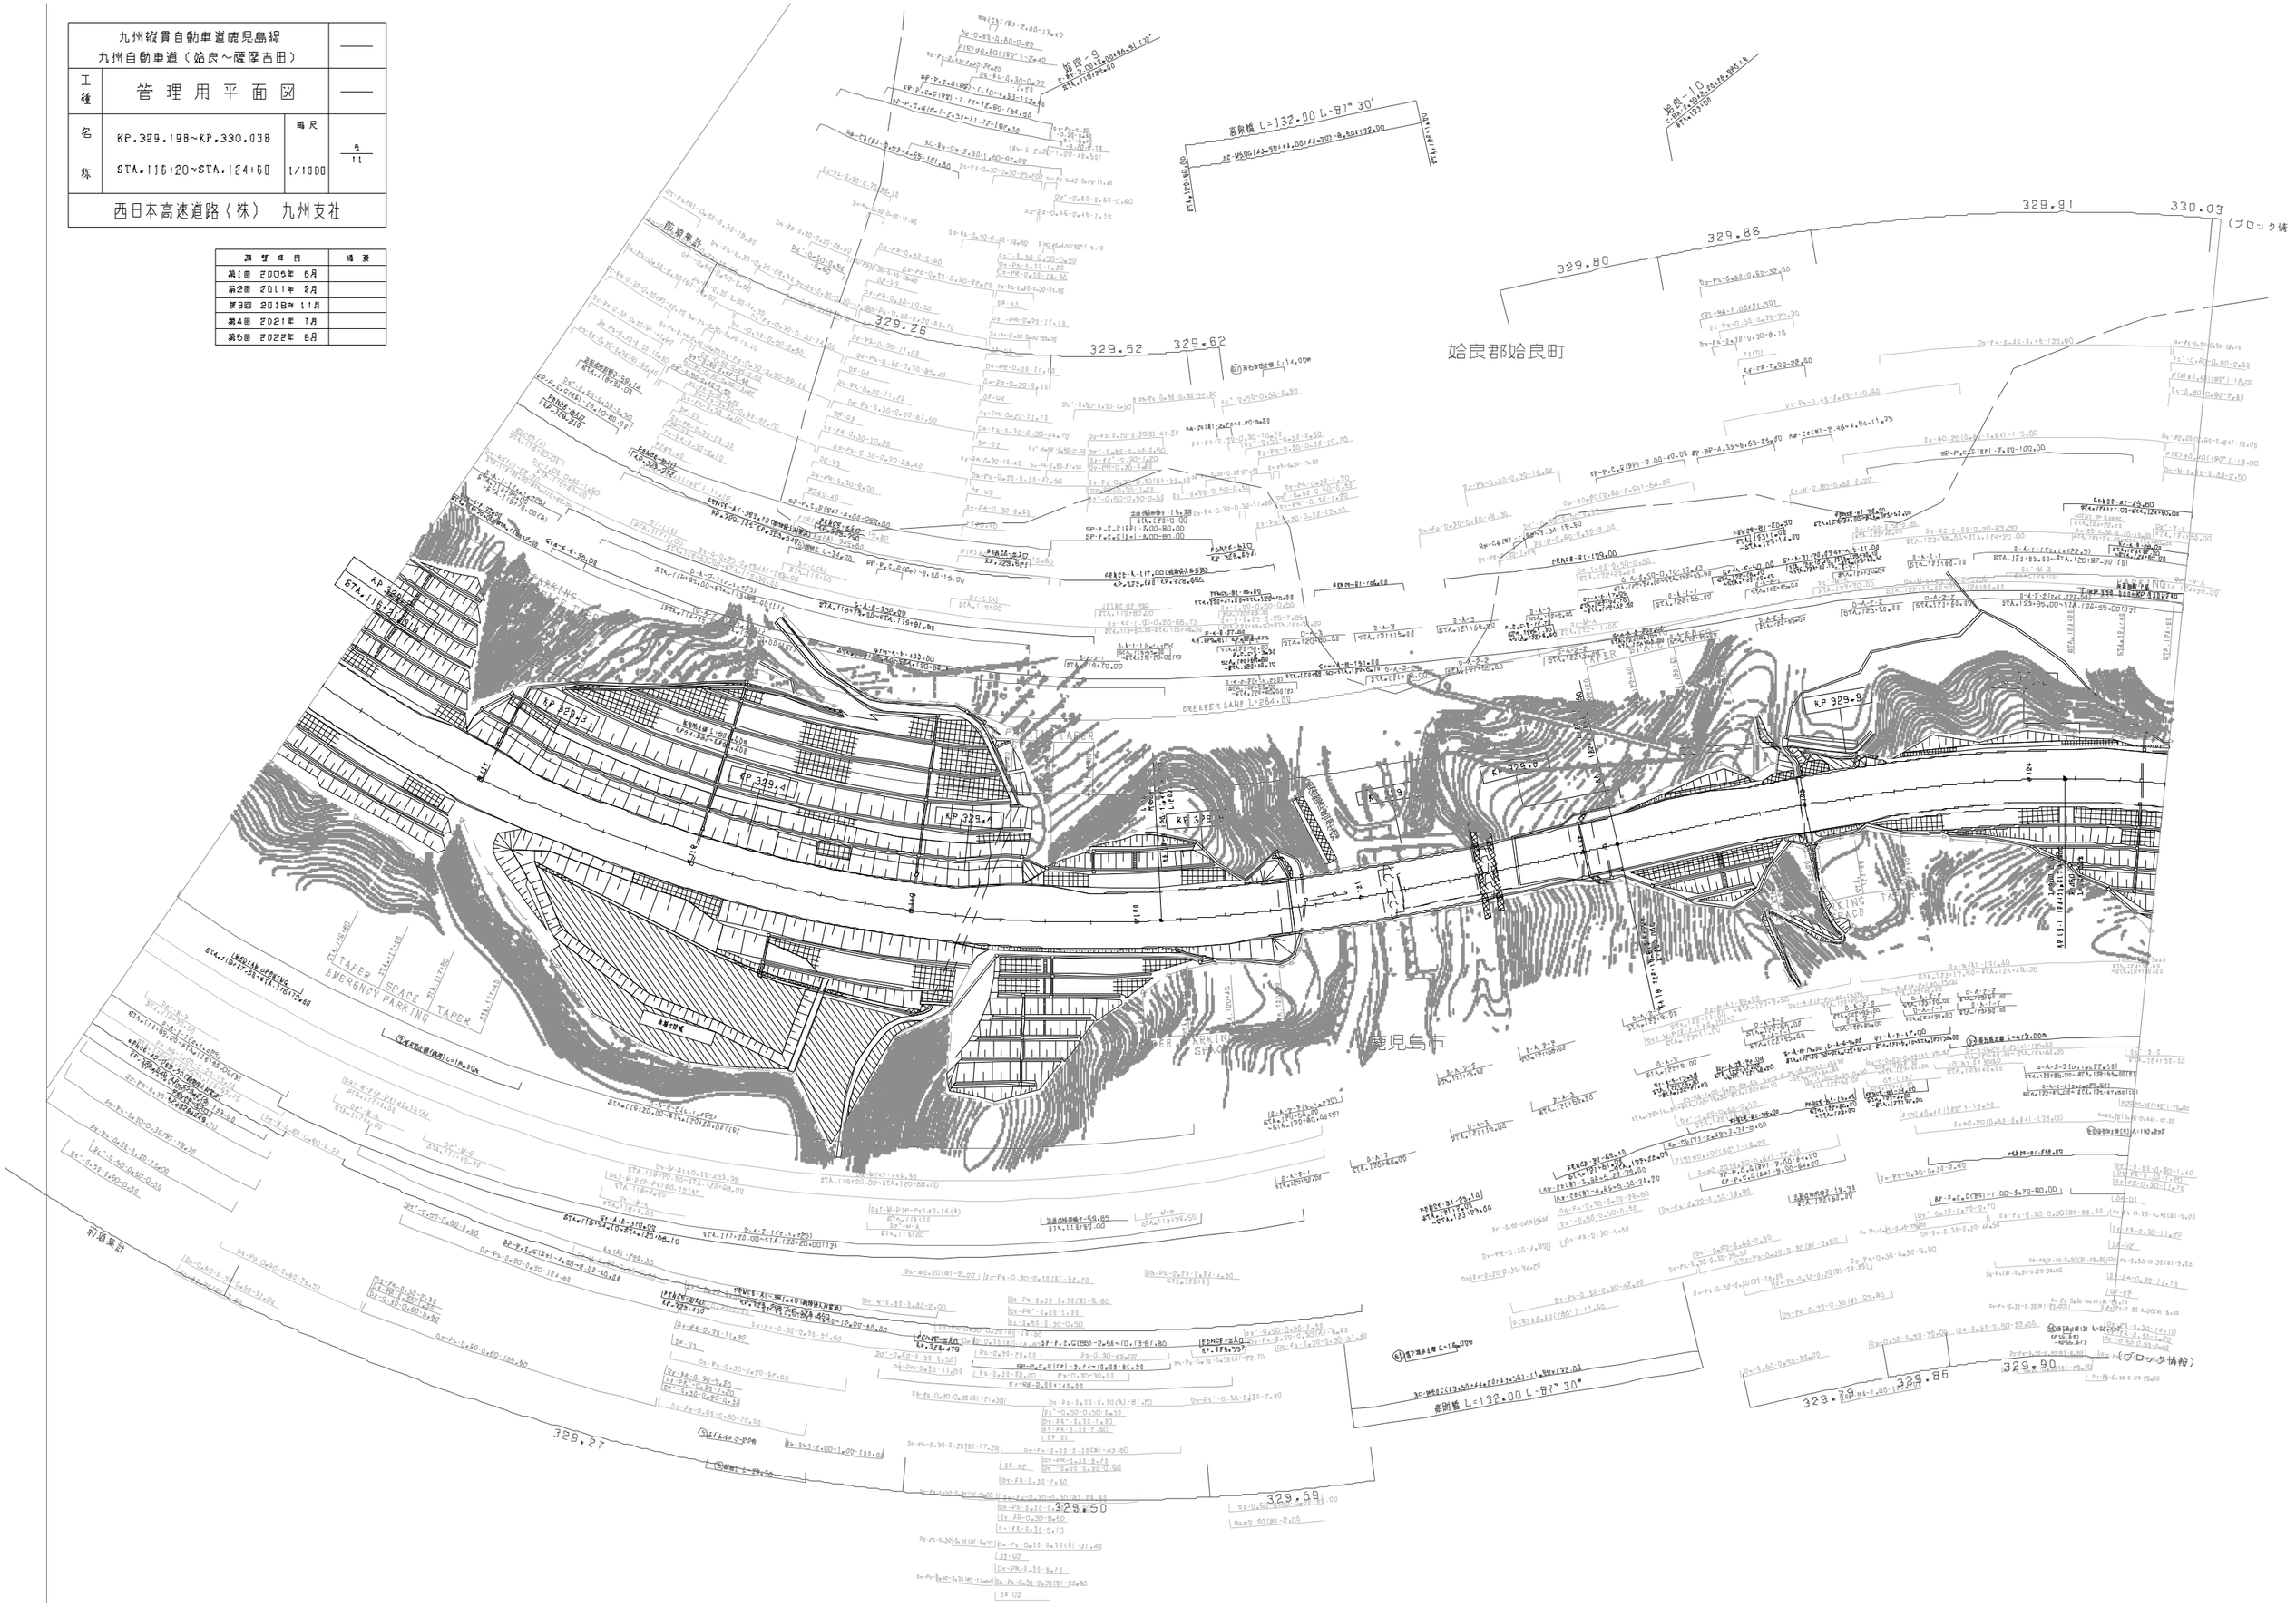
姶良IC
姶良IC
姶良IC

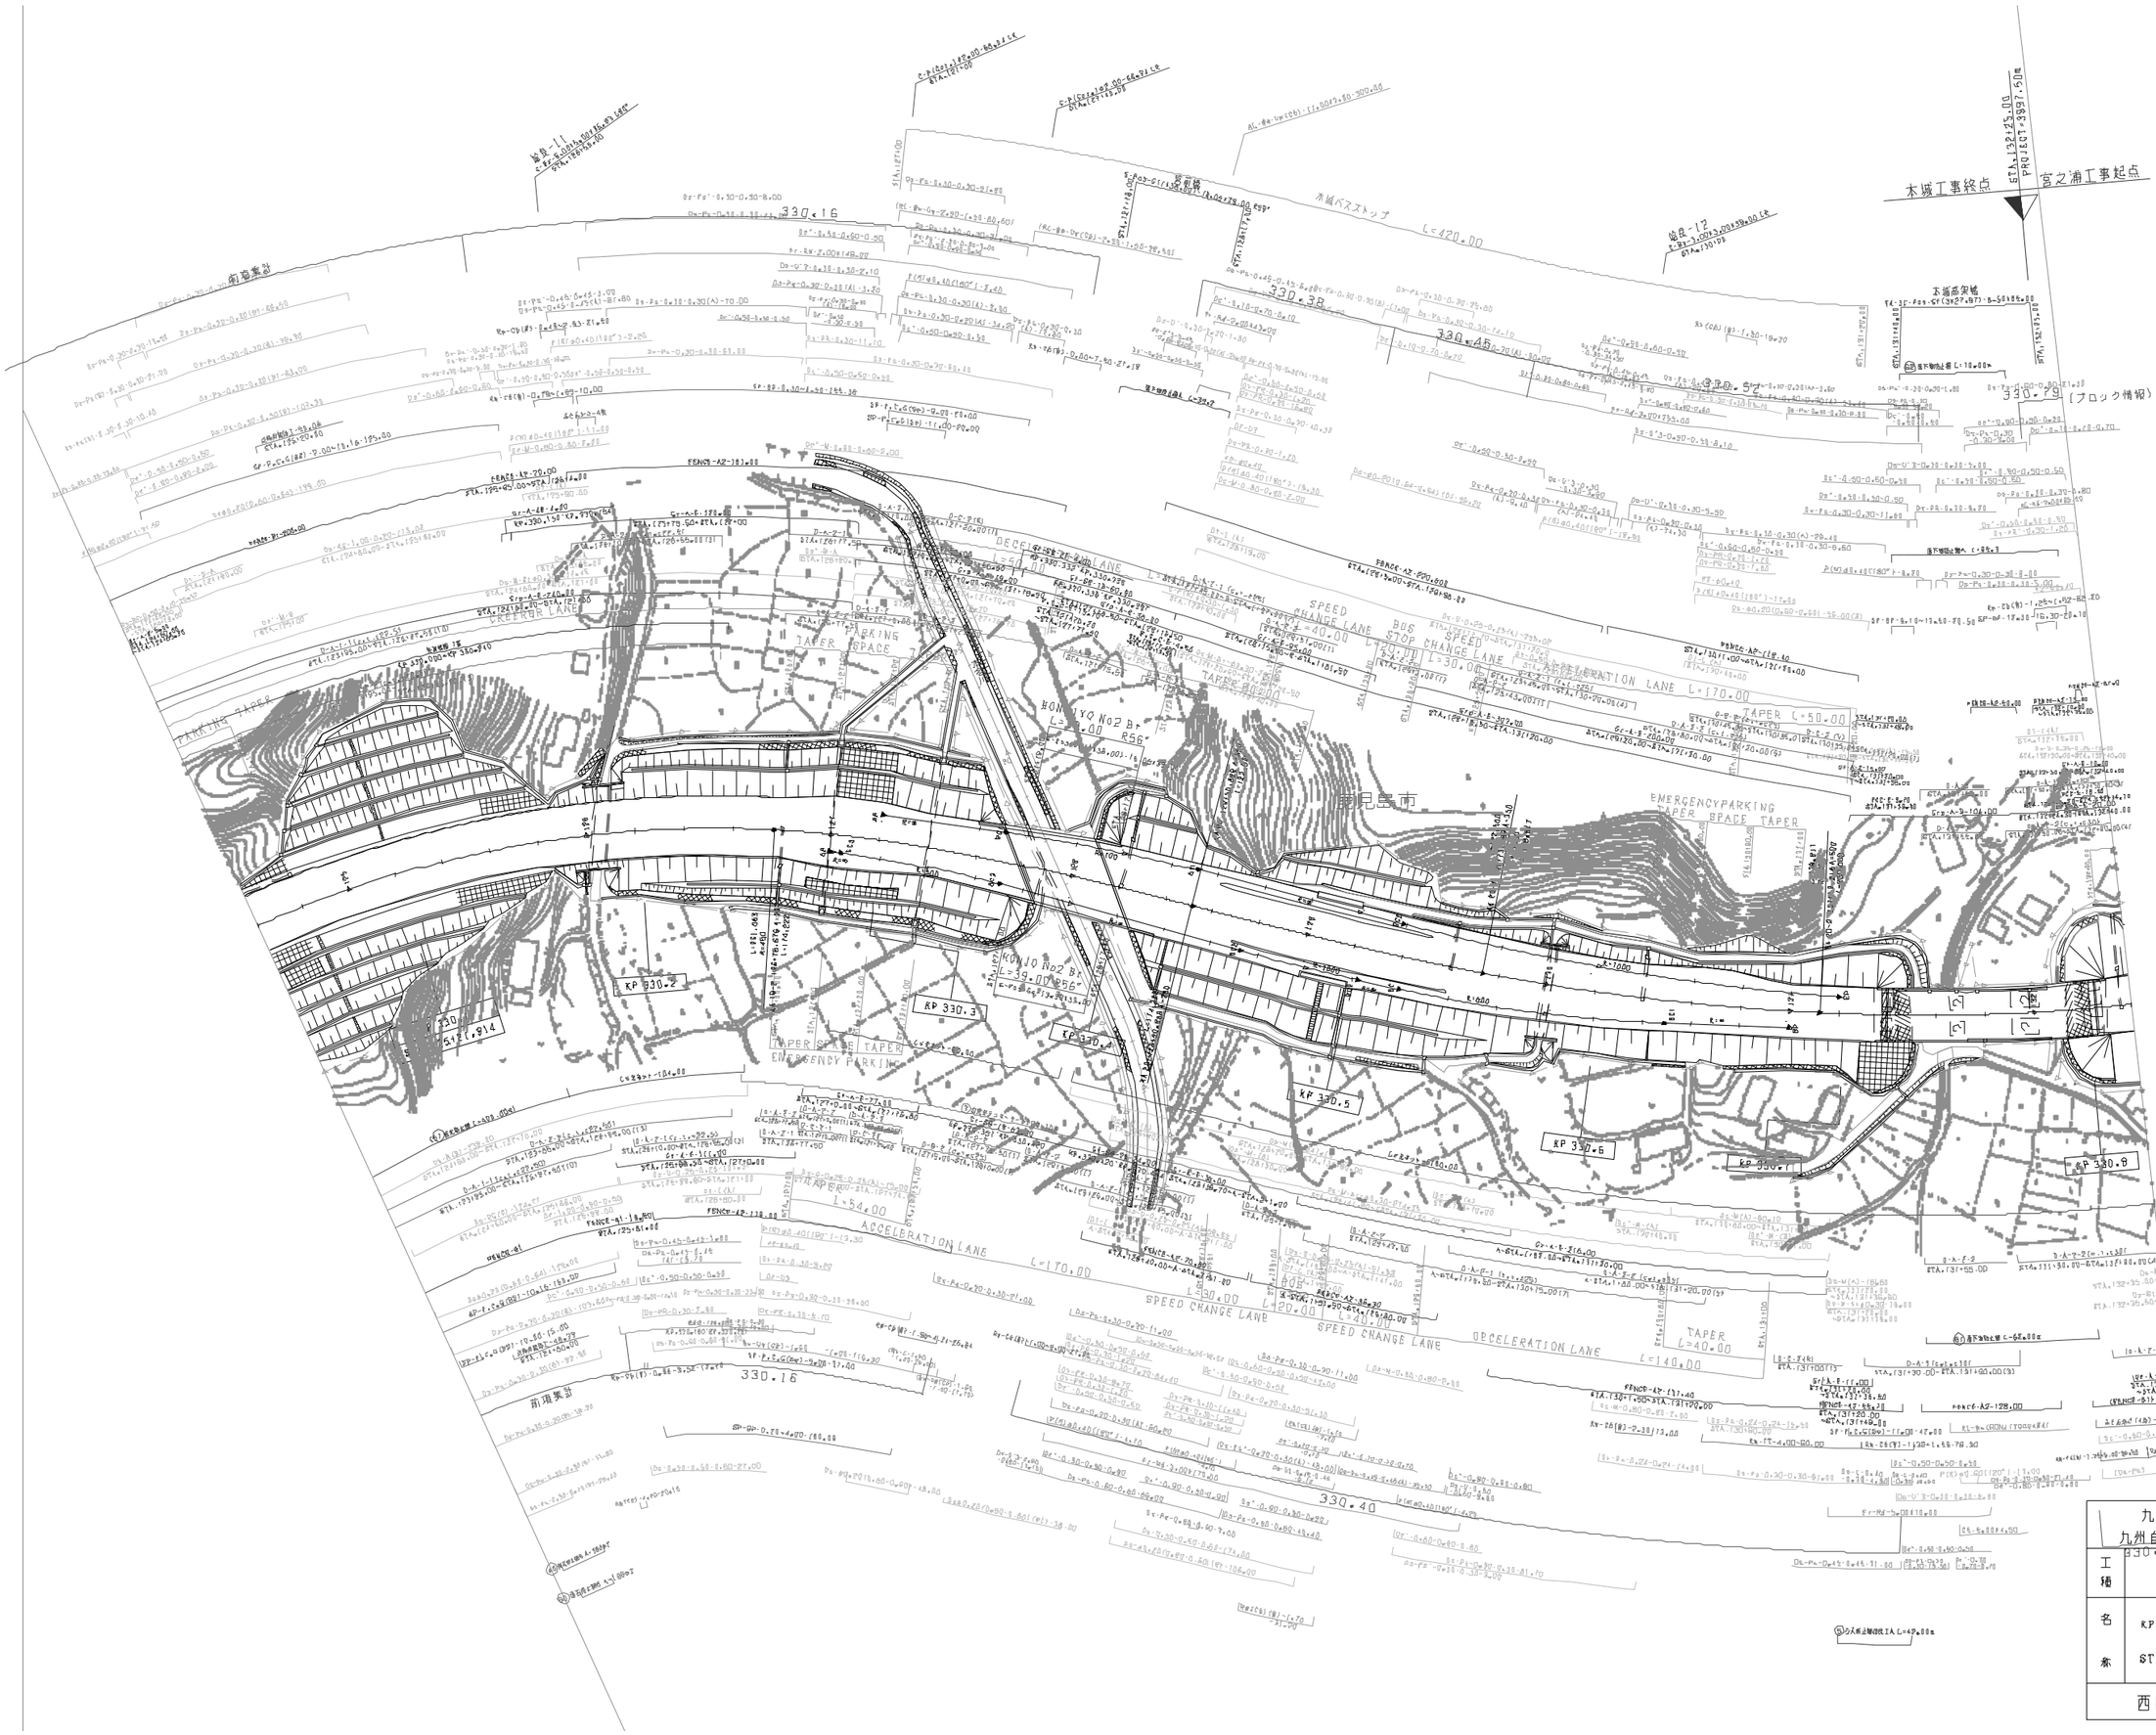

四 修 年 月	摘 要
第1回 2005年 6月	
第2回 2011年 7月	
第3回 2012年 2月	
第4回 2018年 11月	
第5回 2021年 7月	
第6回 2022年 6月	

工種	管理用平面図		——
名称	KP.330.038～KP.330.808 STA.124+80～STA.132+30	縮尺 1/1000	6 11
西日本高速道路（株） 九州支社			

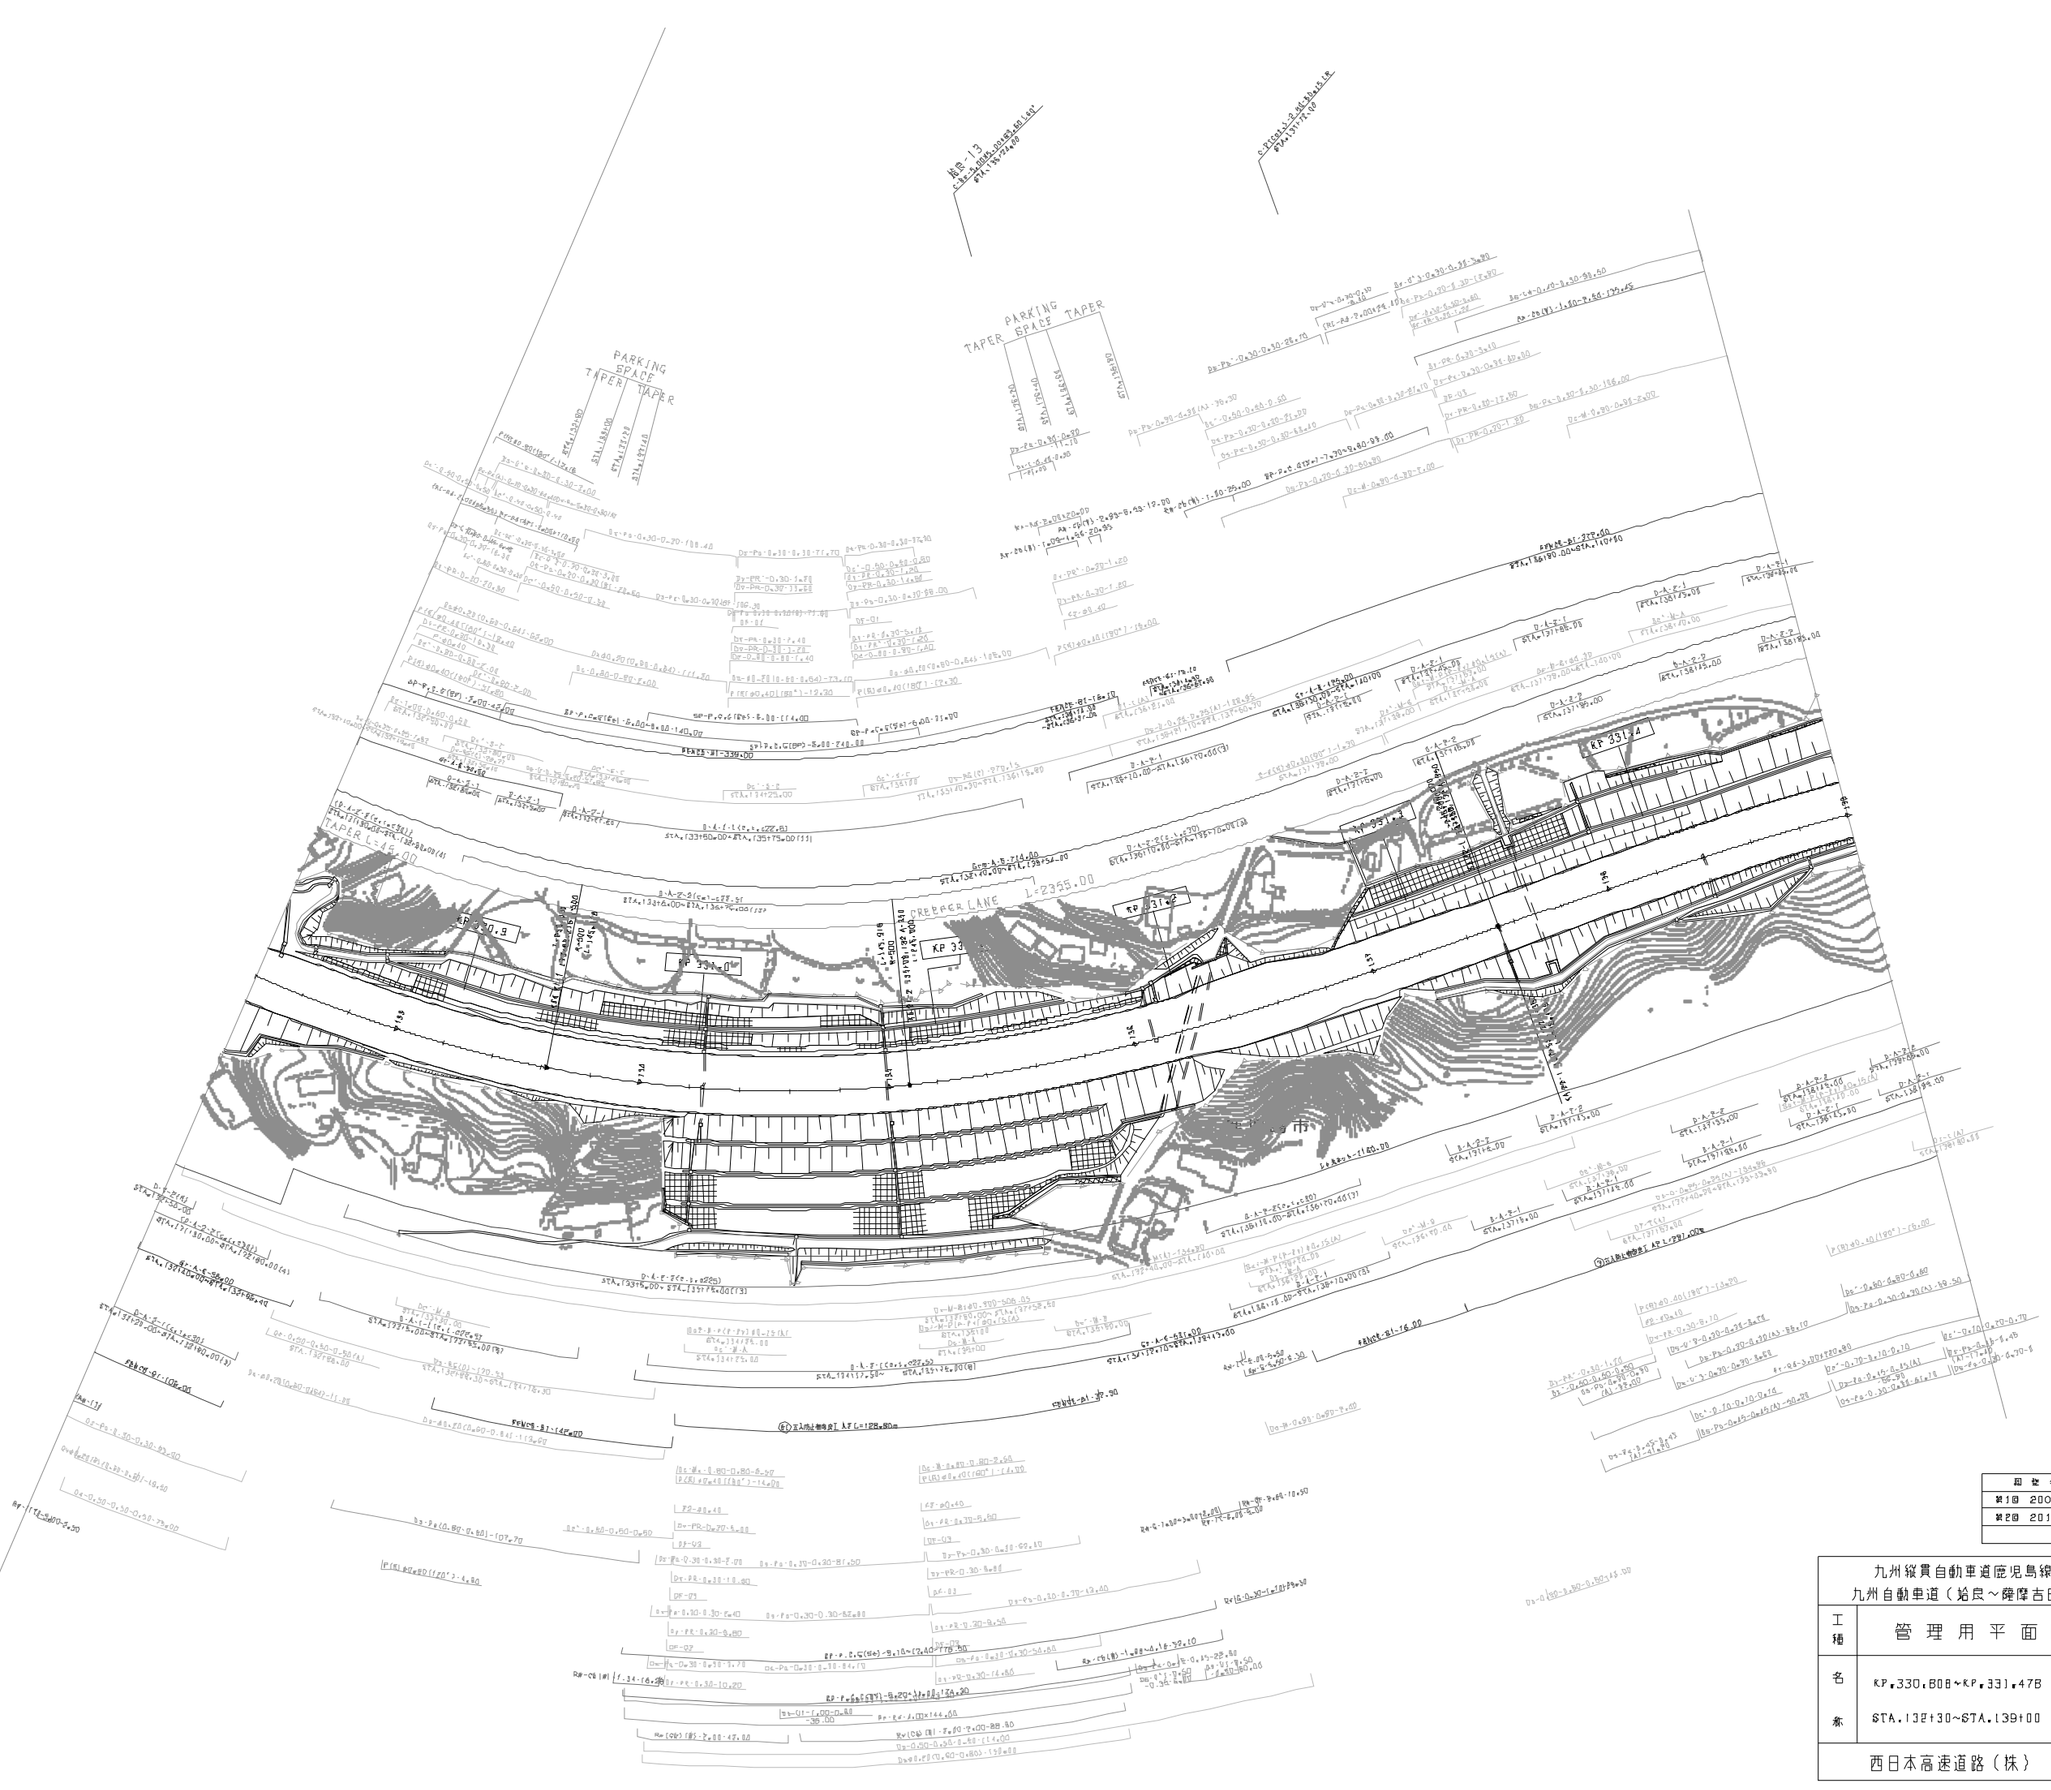

改訂年月	摘要
第1回 2005年 6月	
第2回 2011年 2月	

九州縦貫自動車道鹿児島線 九州自動車道（姶良～薩摩吉田）			——
工種	管理用平面図		——
名称	KP.330.808～KP.331.478 STA.132+30～STA.139+00	縮尺 1/1000	7 / 11
西日本高速道路（株） 九州支社			

図 面 番 号		備 考
第1回	2005年 6月	
第2回	2011年 2月	
第3回	2022年 6月	

九州縦貫自動車道鹿児島線 九州自動車道（姶良～薩摩吉田）			——
工種	管 理 用 平 面 図		——
名称	KP.331.478～KP.332.278 STA.139+00～STA.147+00	縮尺 1/1000	8 11
西日本高速道路（株） 九州支社			

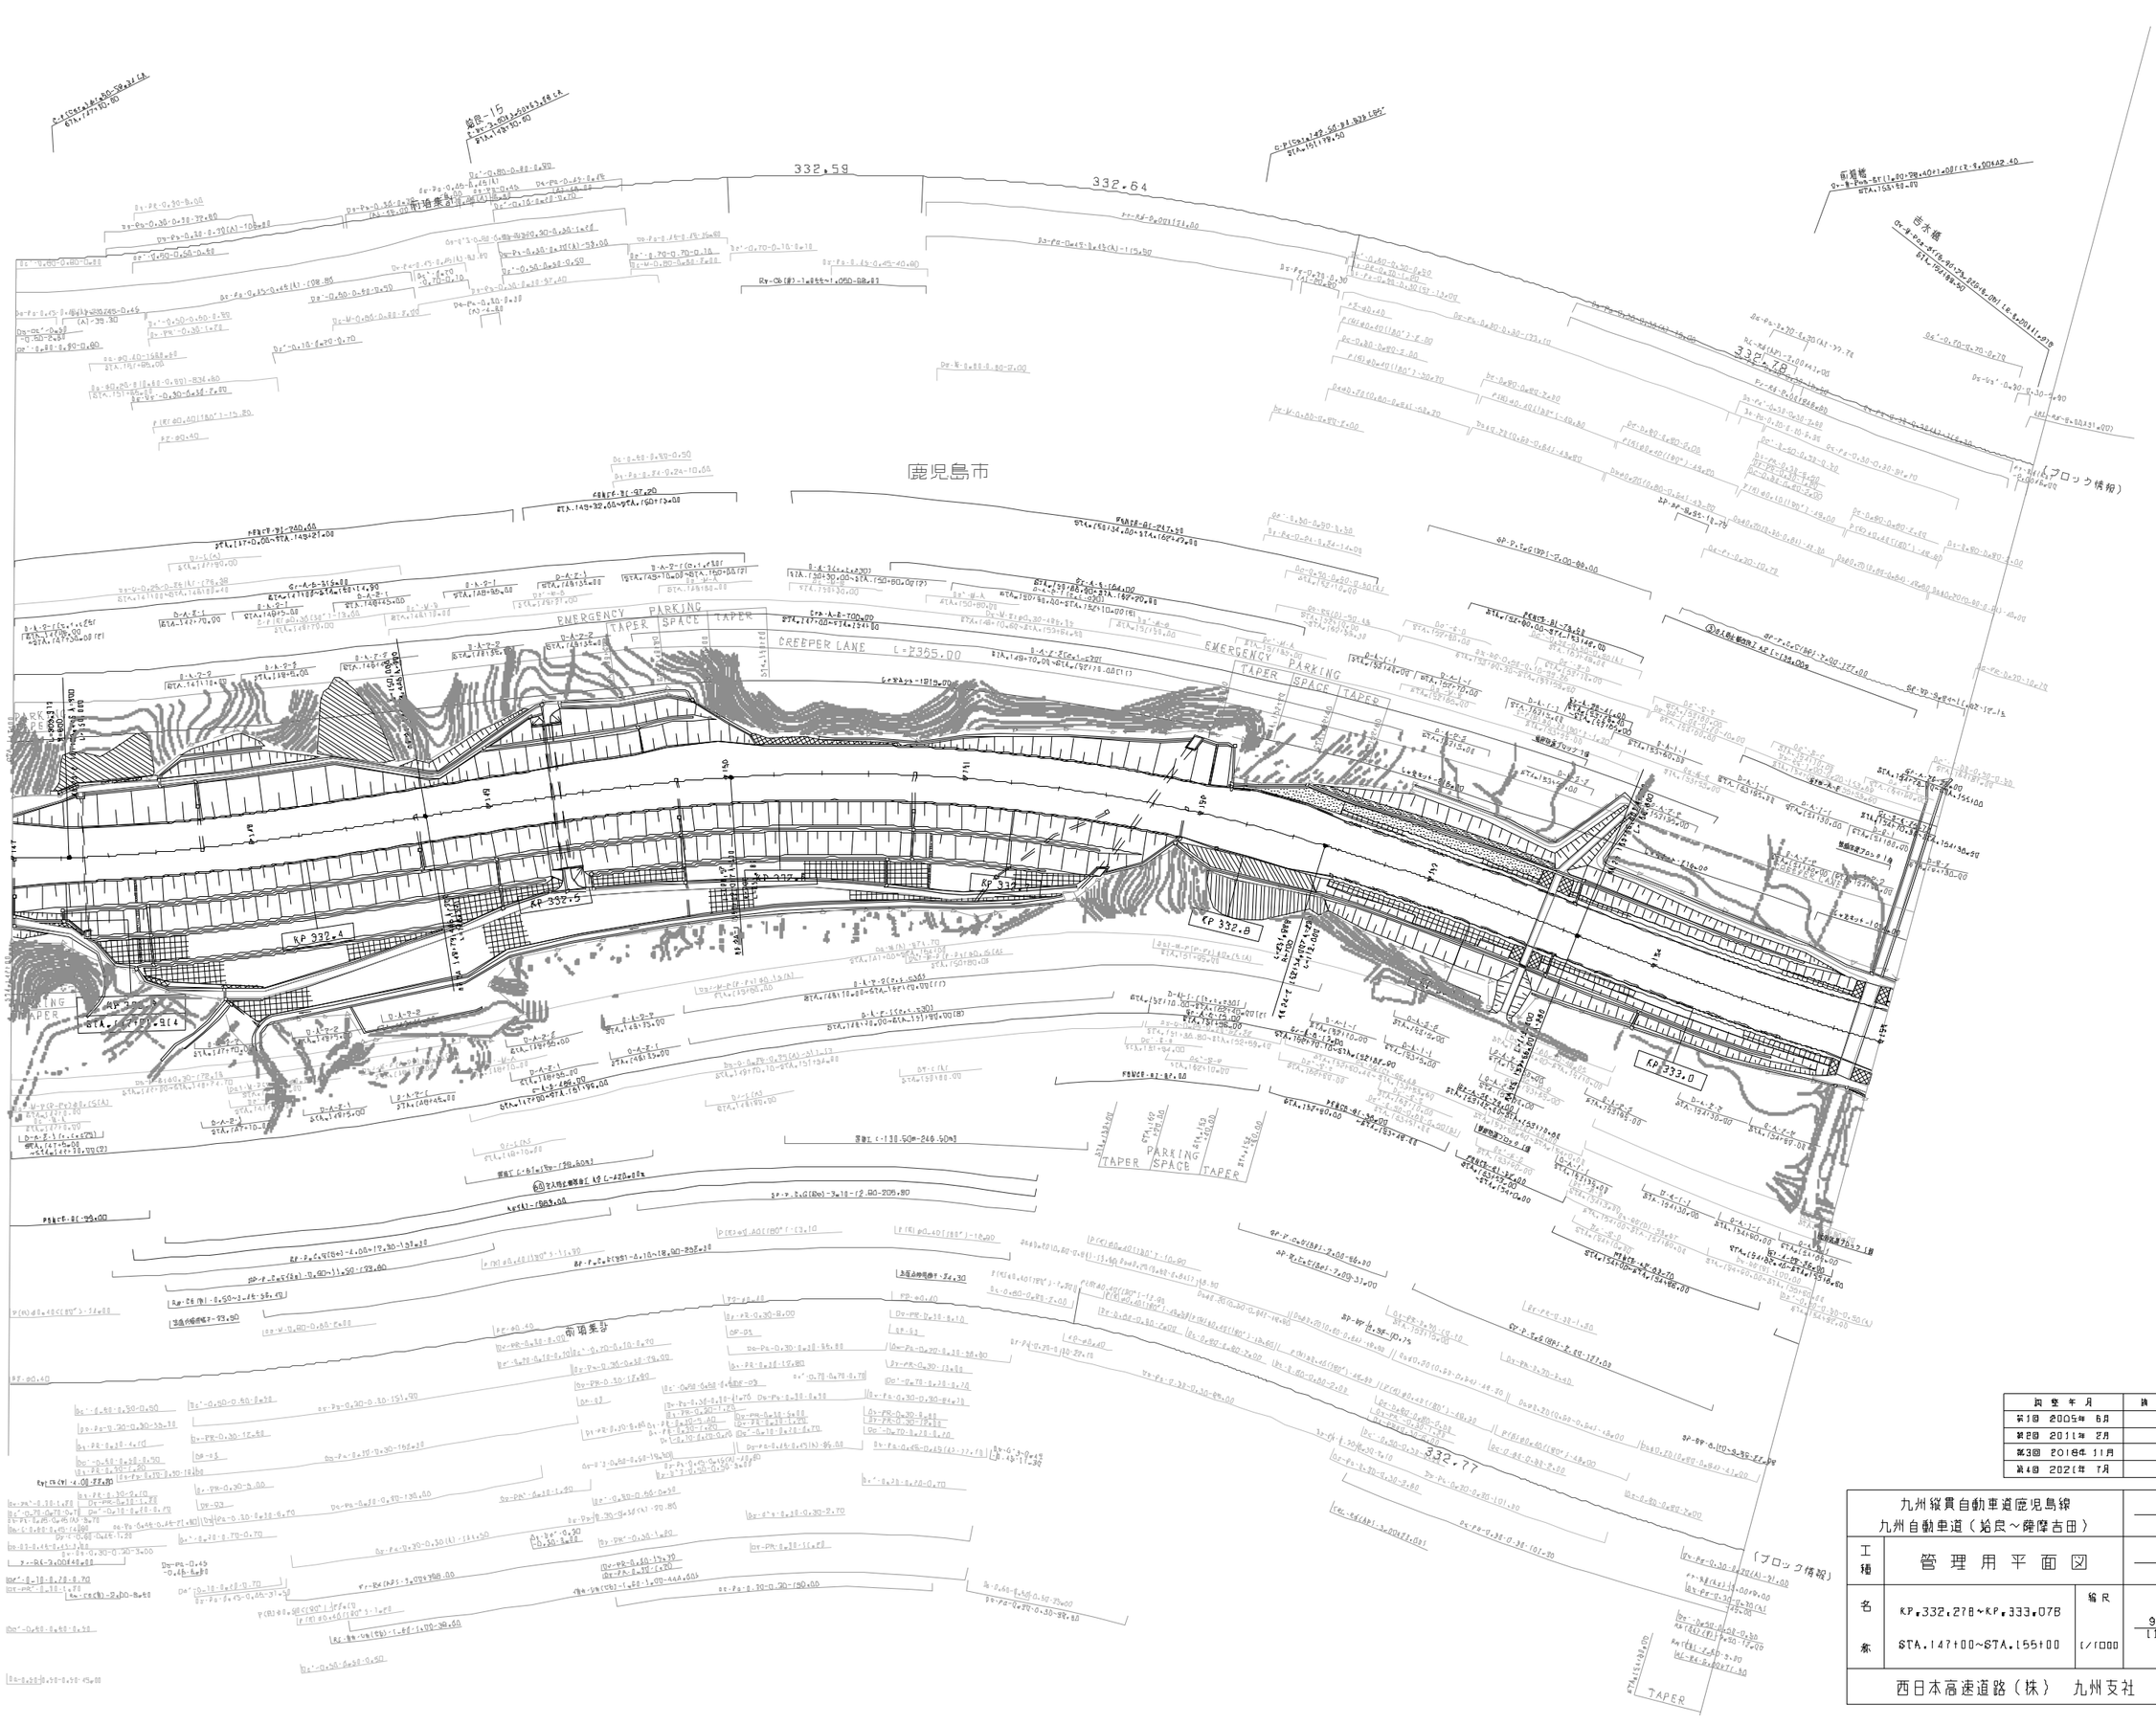

改定年月	摘要
第1回 2005年 6月	
第2回 2011年 2月	
第3回 2018年 11月	
第4回 2021年 7月	

九州縦貫自動車道鹿児島線 九州自動車道（姶良～薩摩吉田）			——
工種	管理用平面図		——
名称	KP.332.278～KP.333.078 STA.147+00～STA.155+00	縮尺 1/1000	9 11
西日本高速道路（株） 九州支社			

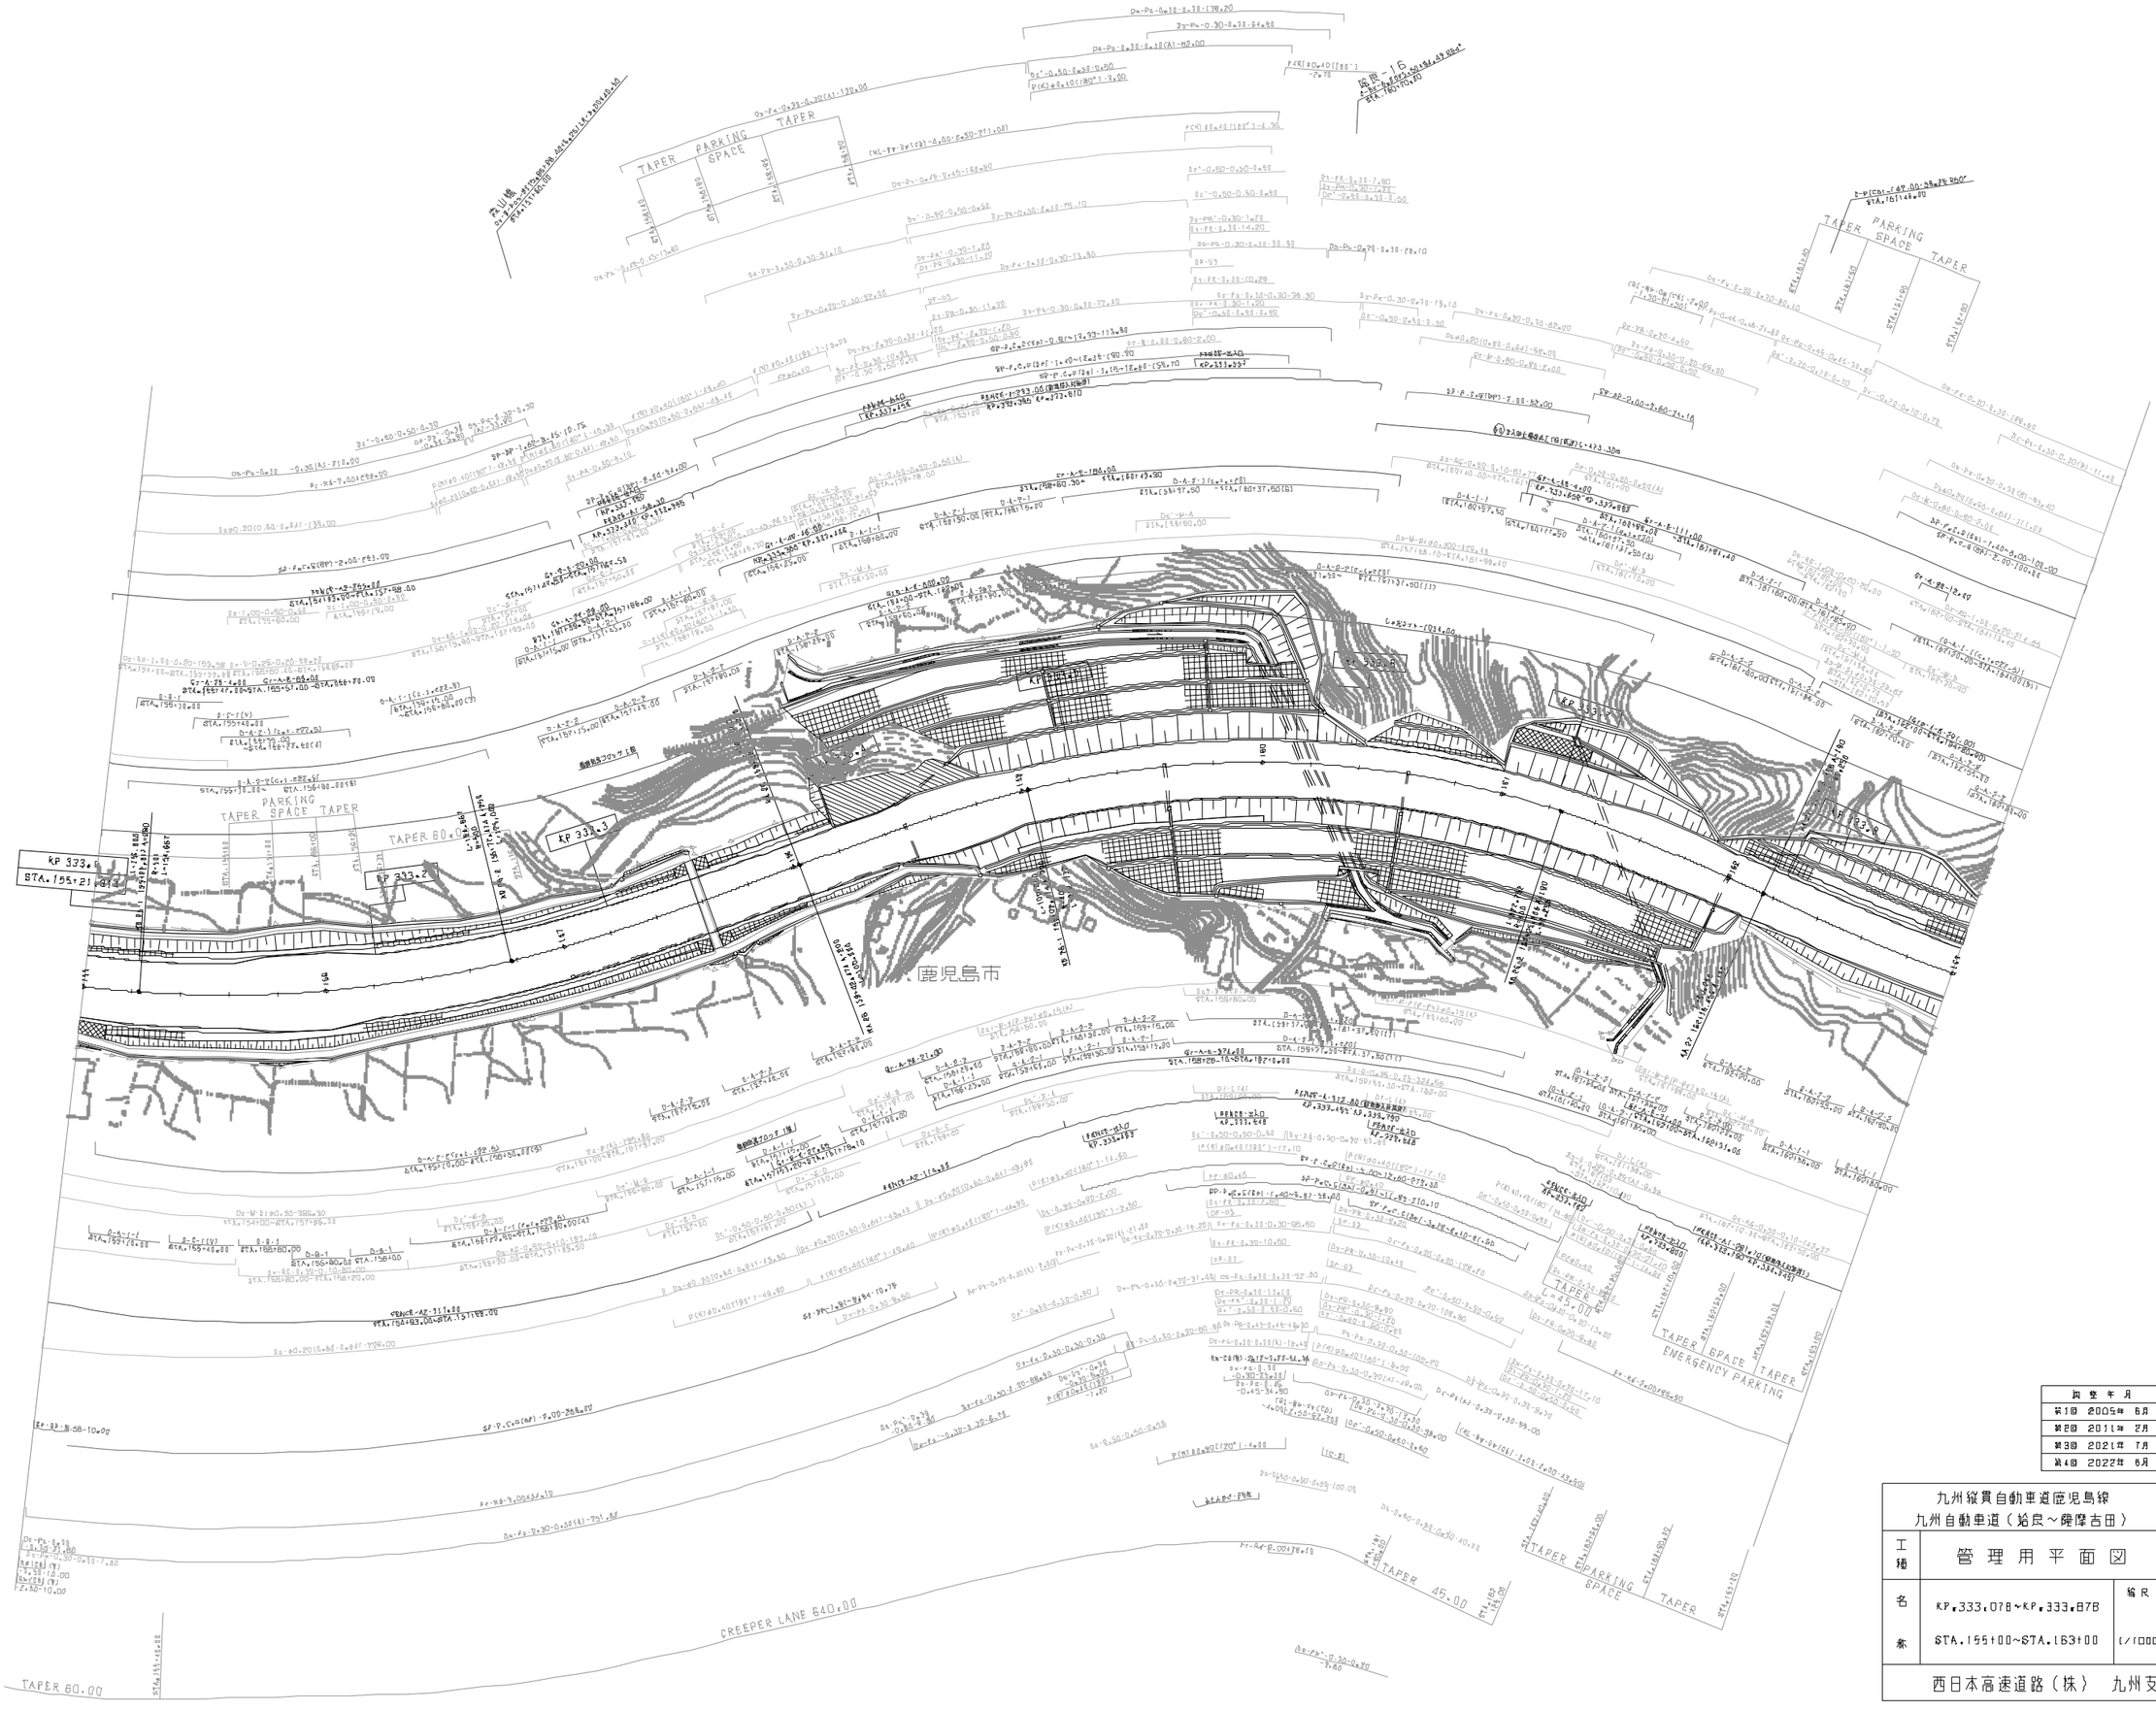

改定年月	摘要
第1回 2005年 6月	
第2回 2011年 2月	
第3回 2021年 7月	
第4回 2022年 6月	

九州縦貫自動車道鹿児島線 九州自動車道（姶良～薩摩吉田）			——
工種	管理用平面図		——
名称	KP.333.078～KP.333.878 STA.155+00～STA.163+00	縮尺 1/1000	LD 11
西日本高速道路（株） 九州支社			

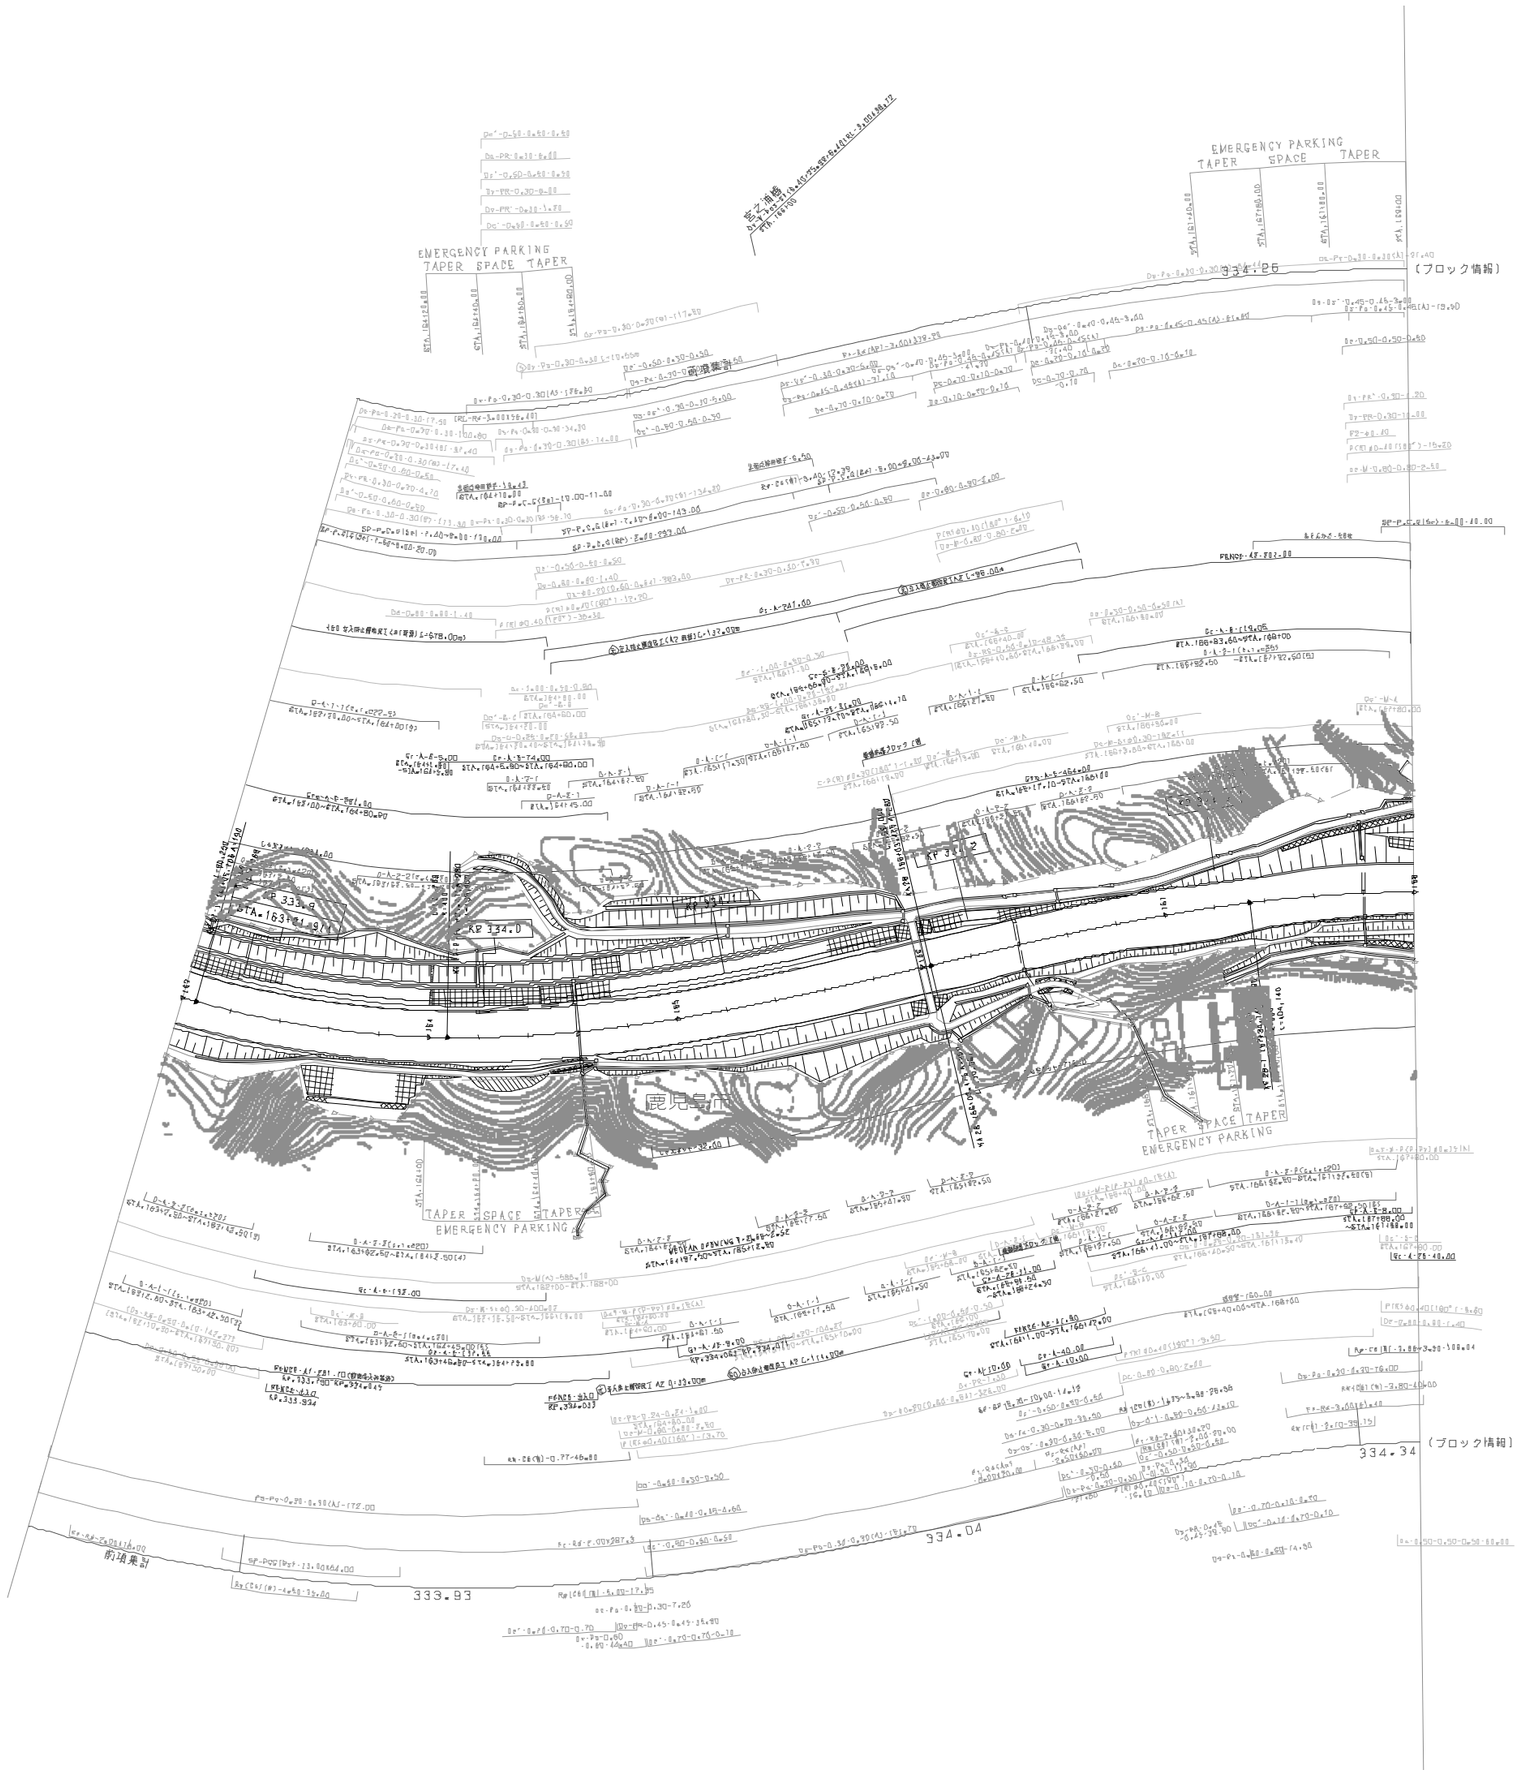

訂正年月	摘要
第1回 2005年 6月	
第2回 2011年 2月	
第3回 2020年 5月	
第4回 2021年 7月	
第5回 2022年 6月	

九州縦貫自動車道鹿児島線 九州自動車道（姶良～薩摩吉田）			——
工種	管理用平面図		——
名称	KP.333.878～KP.334.578 STA.163+00～STA.170+00	縮尺 1/1000	11 11
西日本高速道路（株） 九州支社			

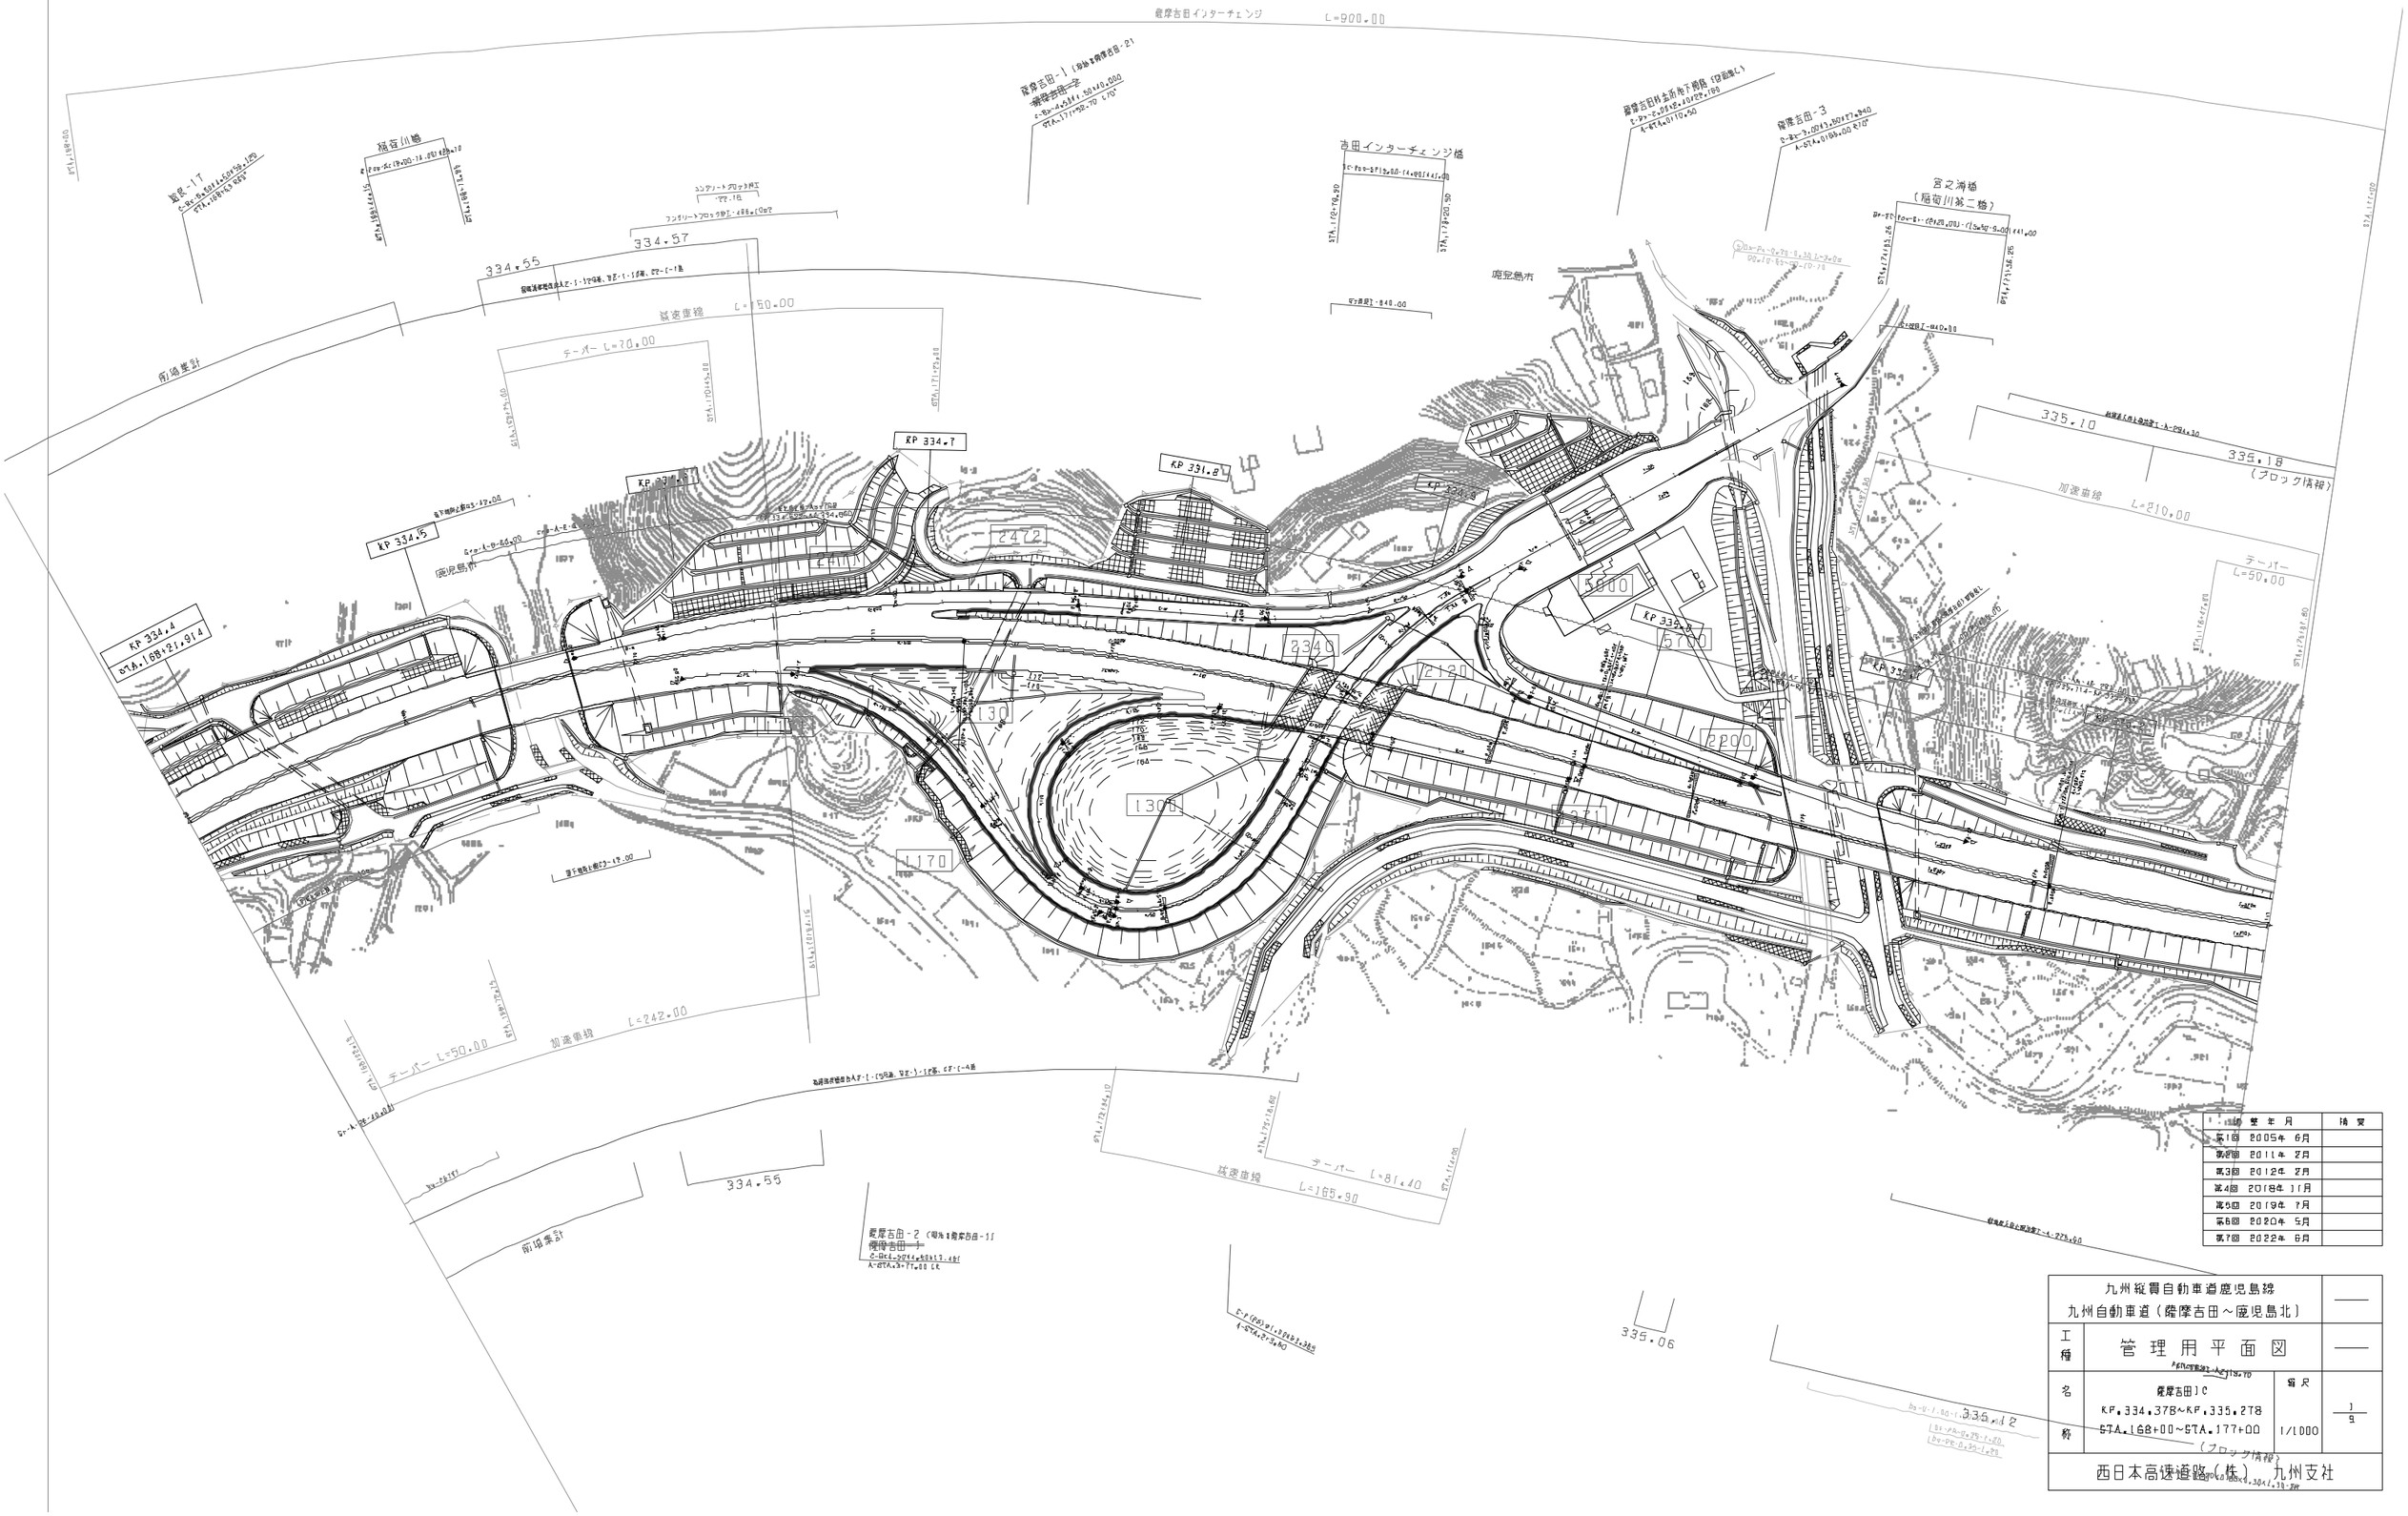

改訂	年月	摘要
第1回	2005年 6月	
第2回	2011年 2月	
第3回	2012年 2月	
第4回	2018年 1月	
第5回	2019年 7月	
第6回	2020年 5月	
第7回	2022年 6月	

工種	管理用平面図		——
西日本高速道路（株） 九州支社			

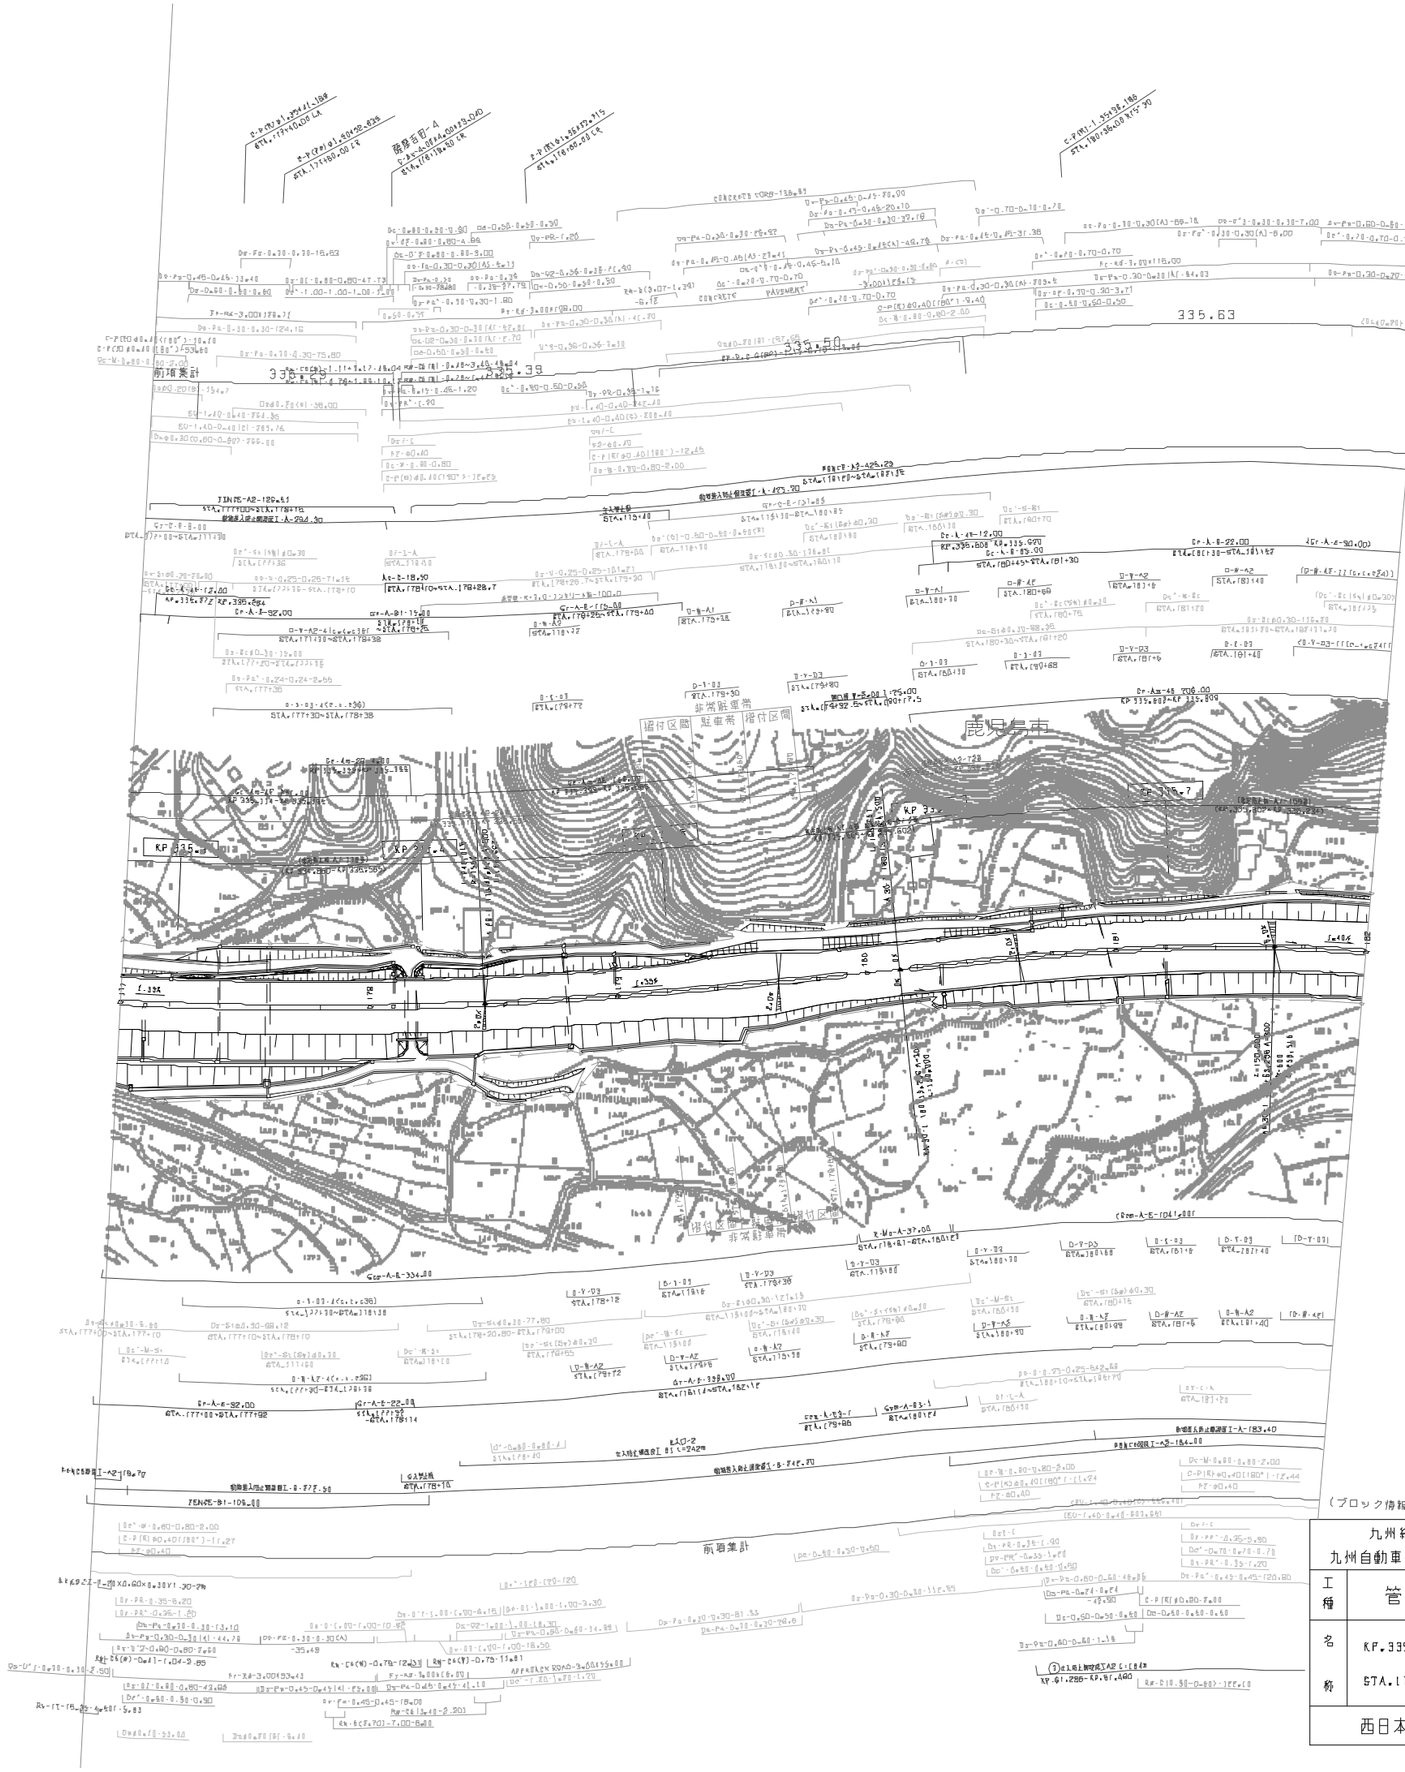

調査年月	地盤
第1回 2005年 6月	
第2回 2011年 2月	
第3回 2015年 7月	
第4回 2020年 5月	
第5回 2022年 6月	

工種	管理用平面図		——
名称	KP.335.278～KP.335.778 STA.177+00～STA.182+00	縮尺 1/1000	2 9
西日本高速道路（株） 九州支社			

周辺図	縮尺
鹿児島市	

履歴	年月	縮尺
第1回	2005年 6月	
第2回	2011年 2月	
第3回	2019年 7月	
第4回	2020年 5月	
第5回	2022年 6月	

九州縦貫自動車道鹿児島線 九州自動車道（薩摩吉田～鹿児島北）			——
工種	管理用平面図		——
名称	KP.335.778～KP.338.578 STA.182+00～STA.190+00	縮尺 1/1000	3/9
西日本高速道路（株） 九州支社			

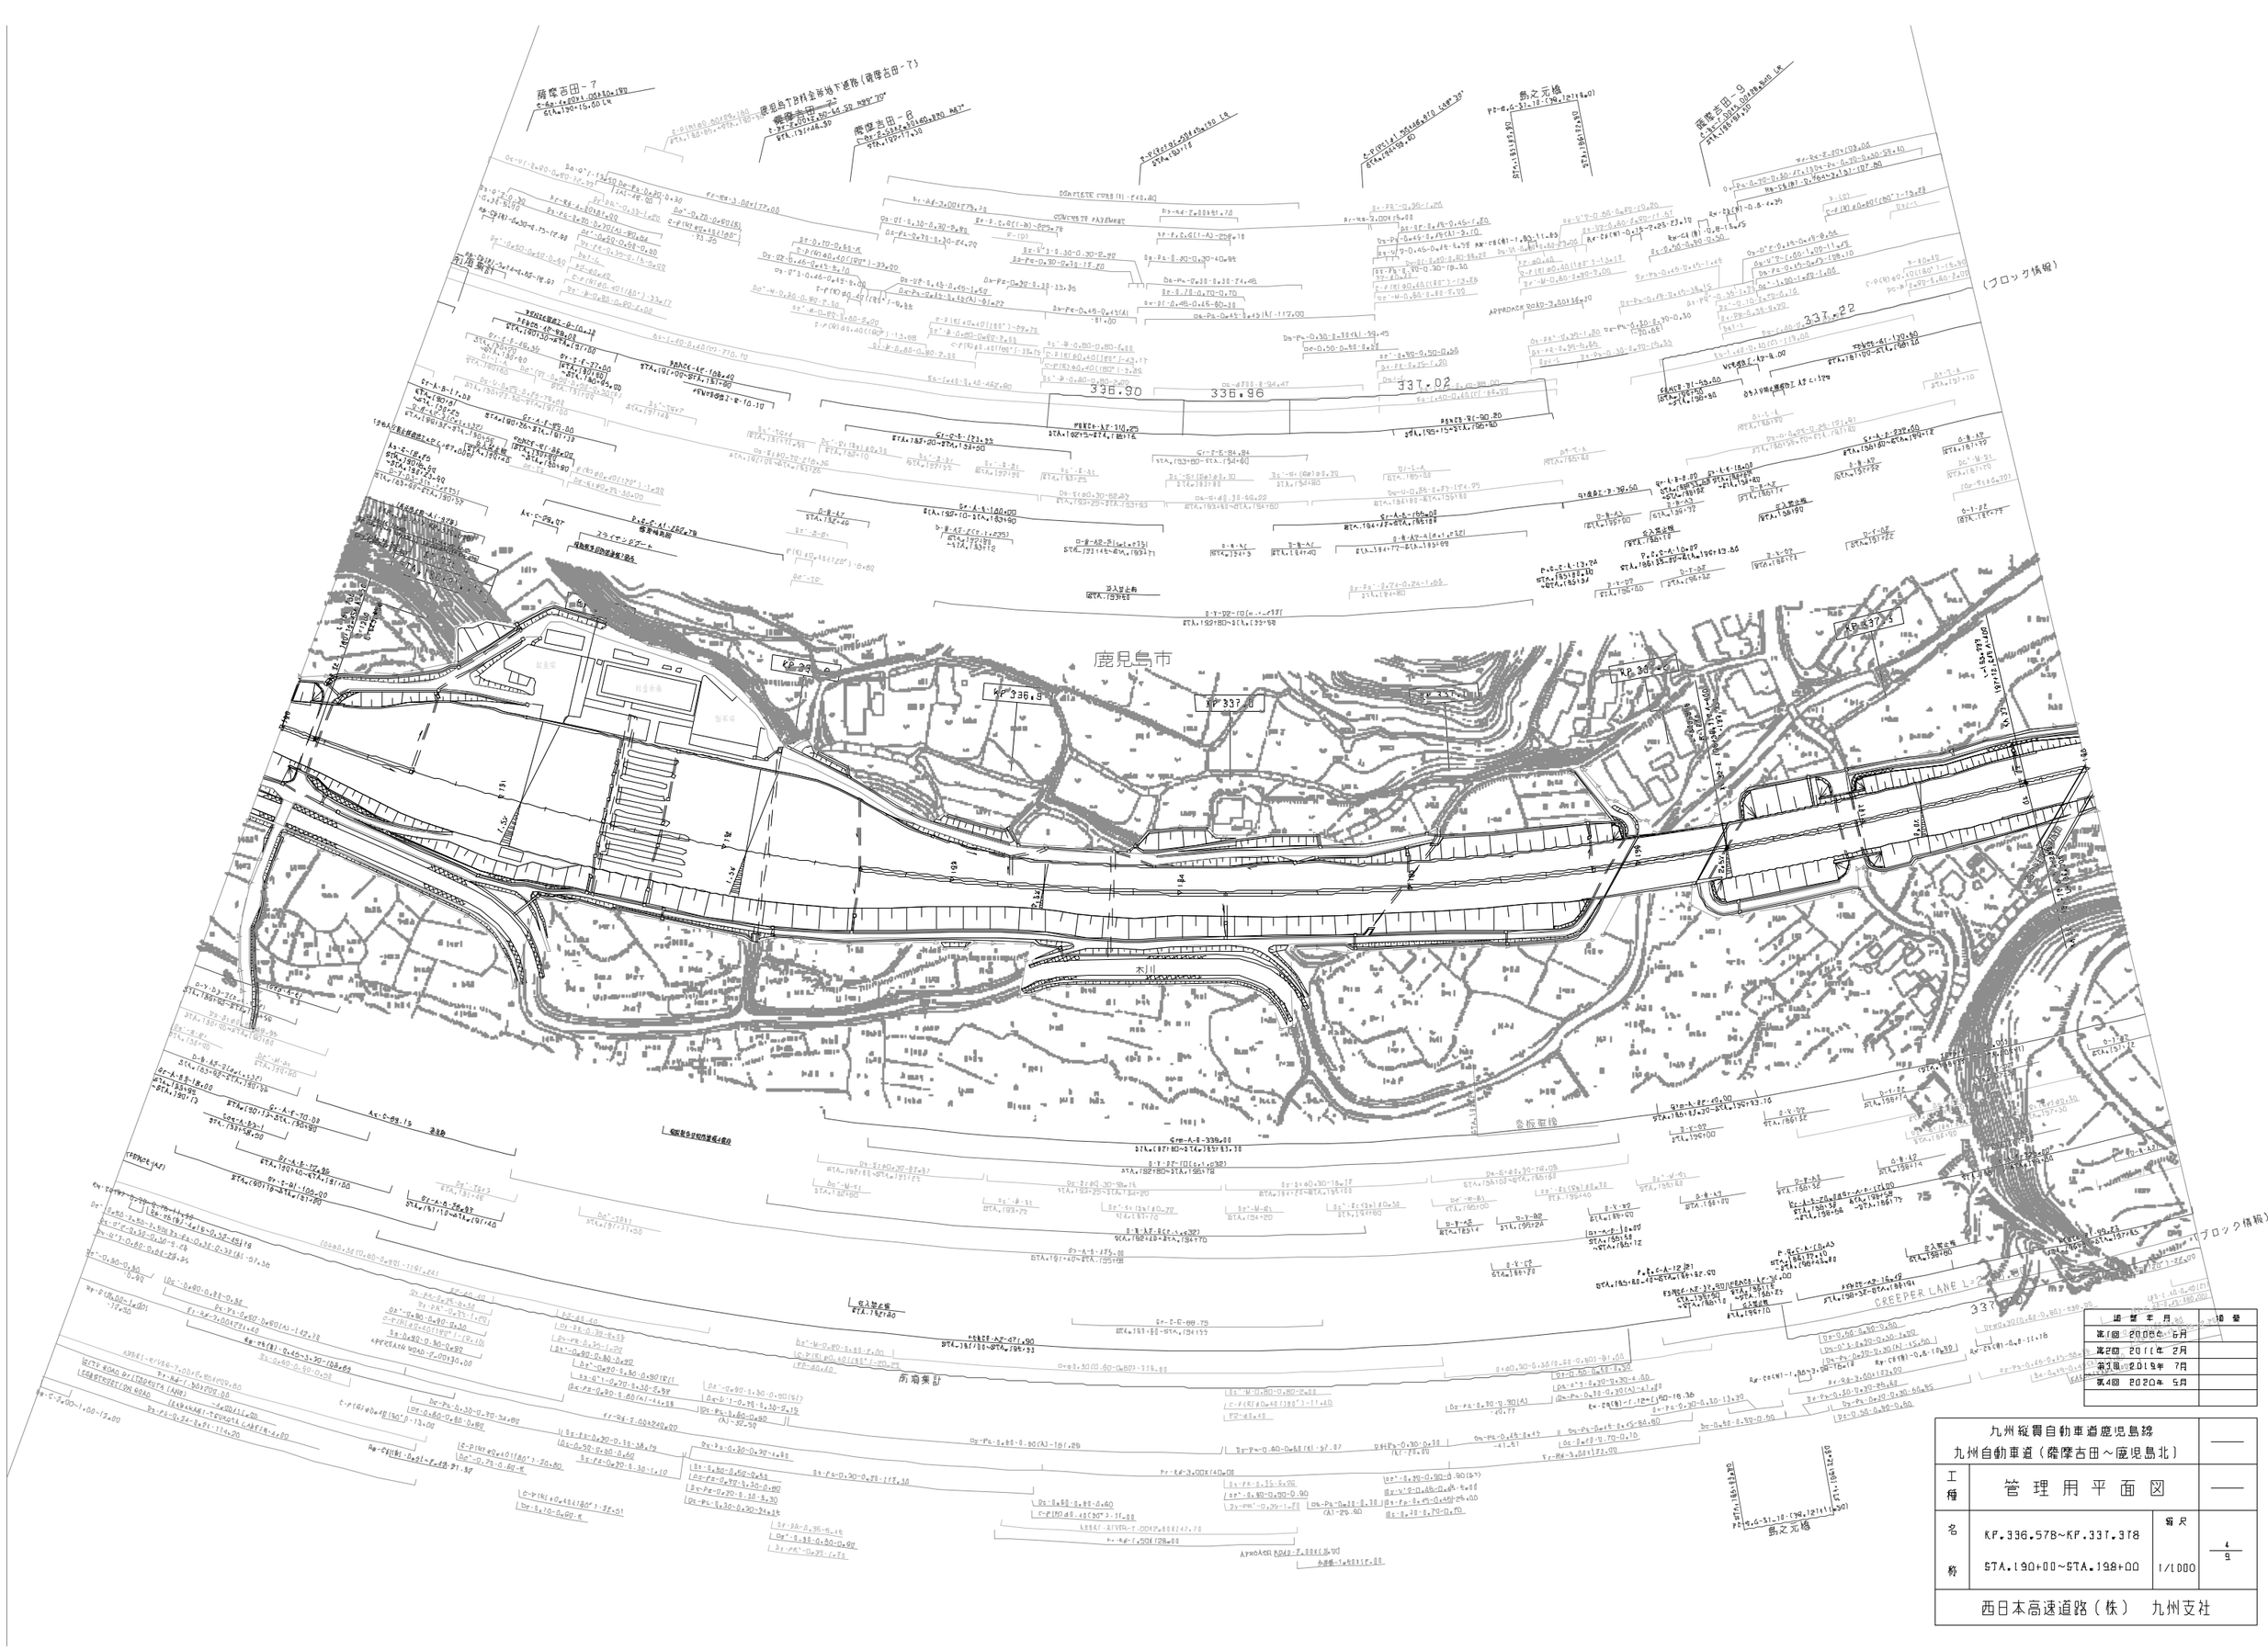

適用年月	摘要
第1回 2008年 6月	
第2回 2011年 2月	
第3回 2019年 7月	
第4回 2020年 5月	

九州縦貫自動車道鹿児島線 九州自動車道（薩摩吉田～鹿児島北）			——
工種	管理用平面図		——
西日本高速道路（株） 九州支社			

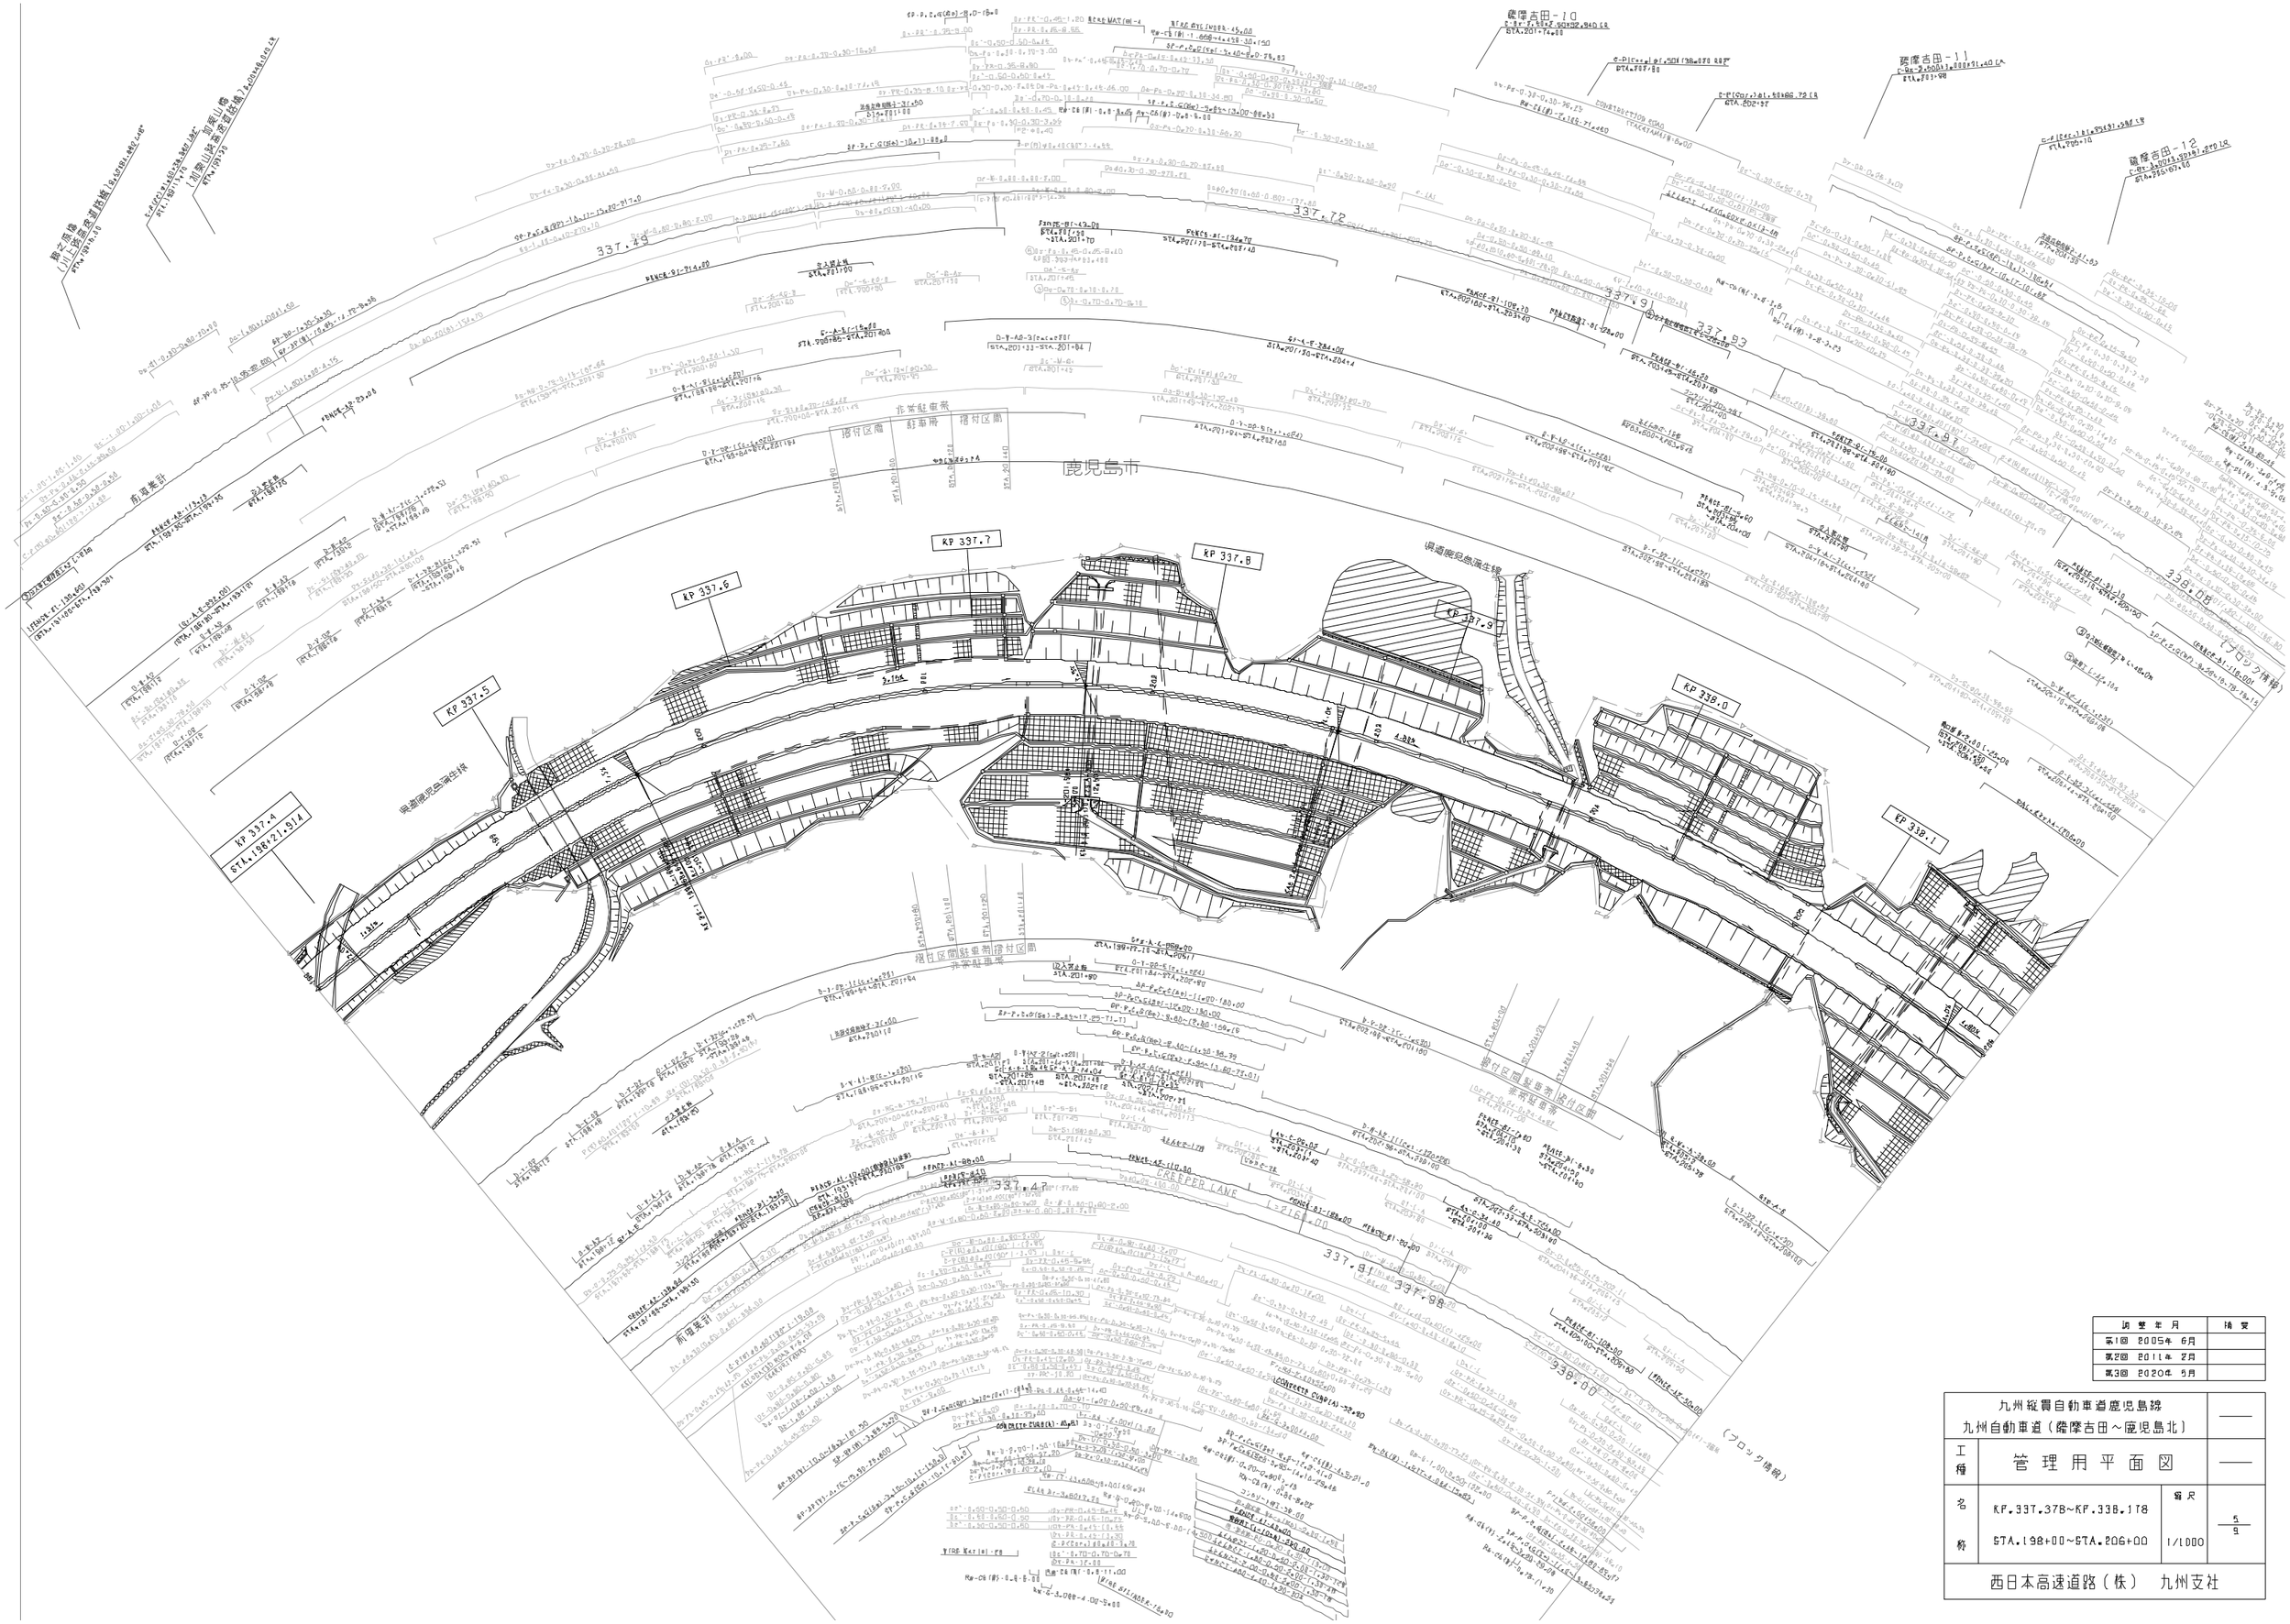

訂 整 年 月	摘 要
第1回 2005年 6月	
第2回 2011年 2月	
第3回 2020年 5月	

工種	管理用平面図		——
名称	KP.337.378~KP.338.178 STA.198+00~STA.206+00	縮尺 1/1000	5 9
西日本高速道路（株） 九州支社			

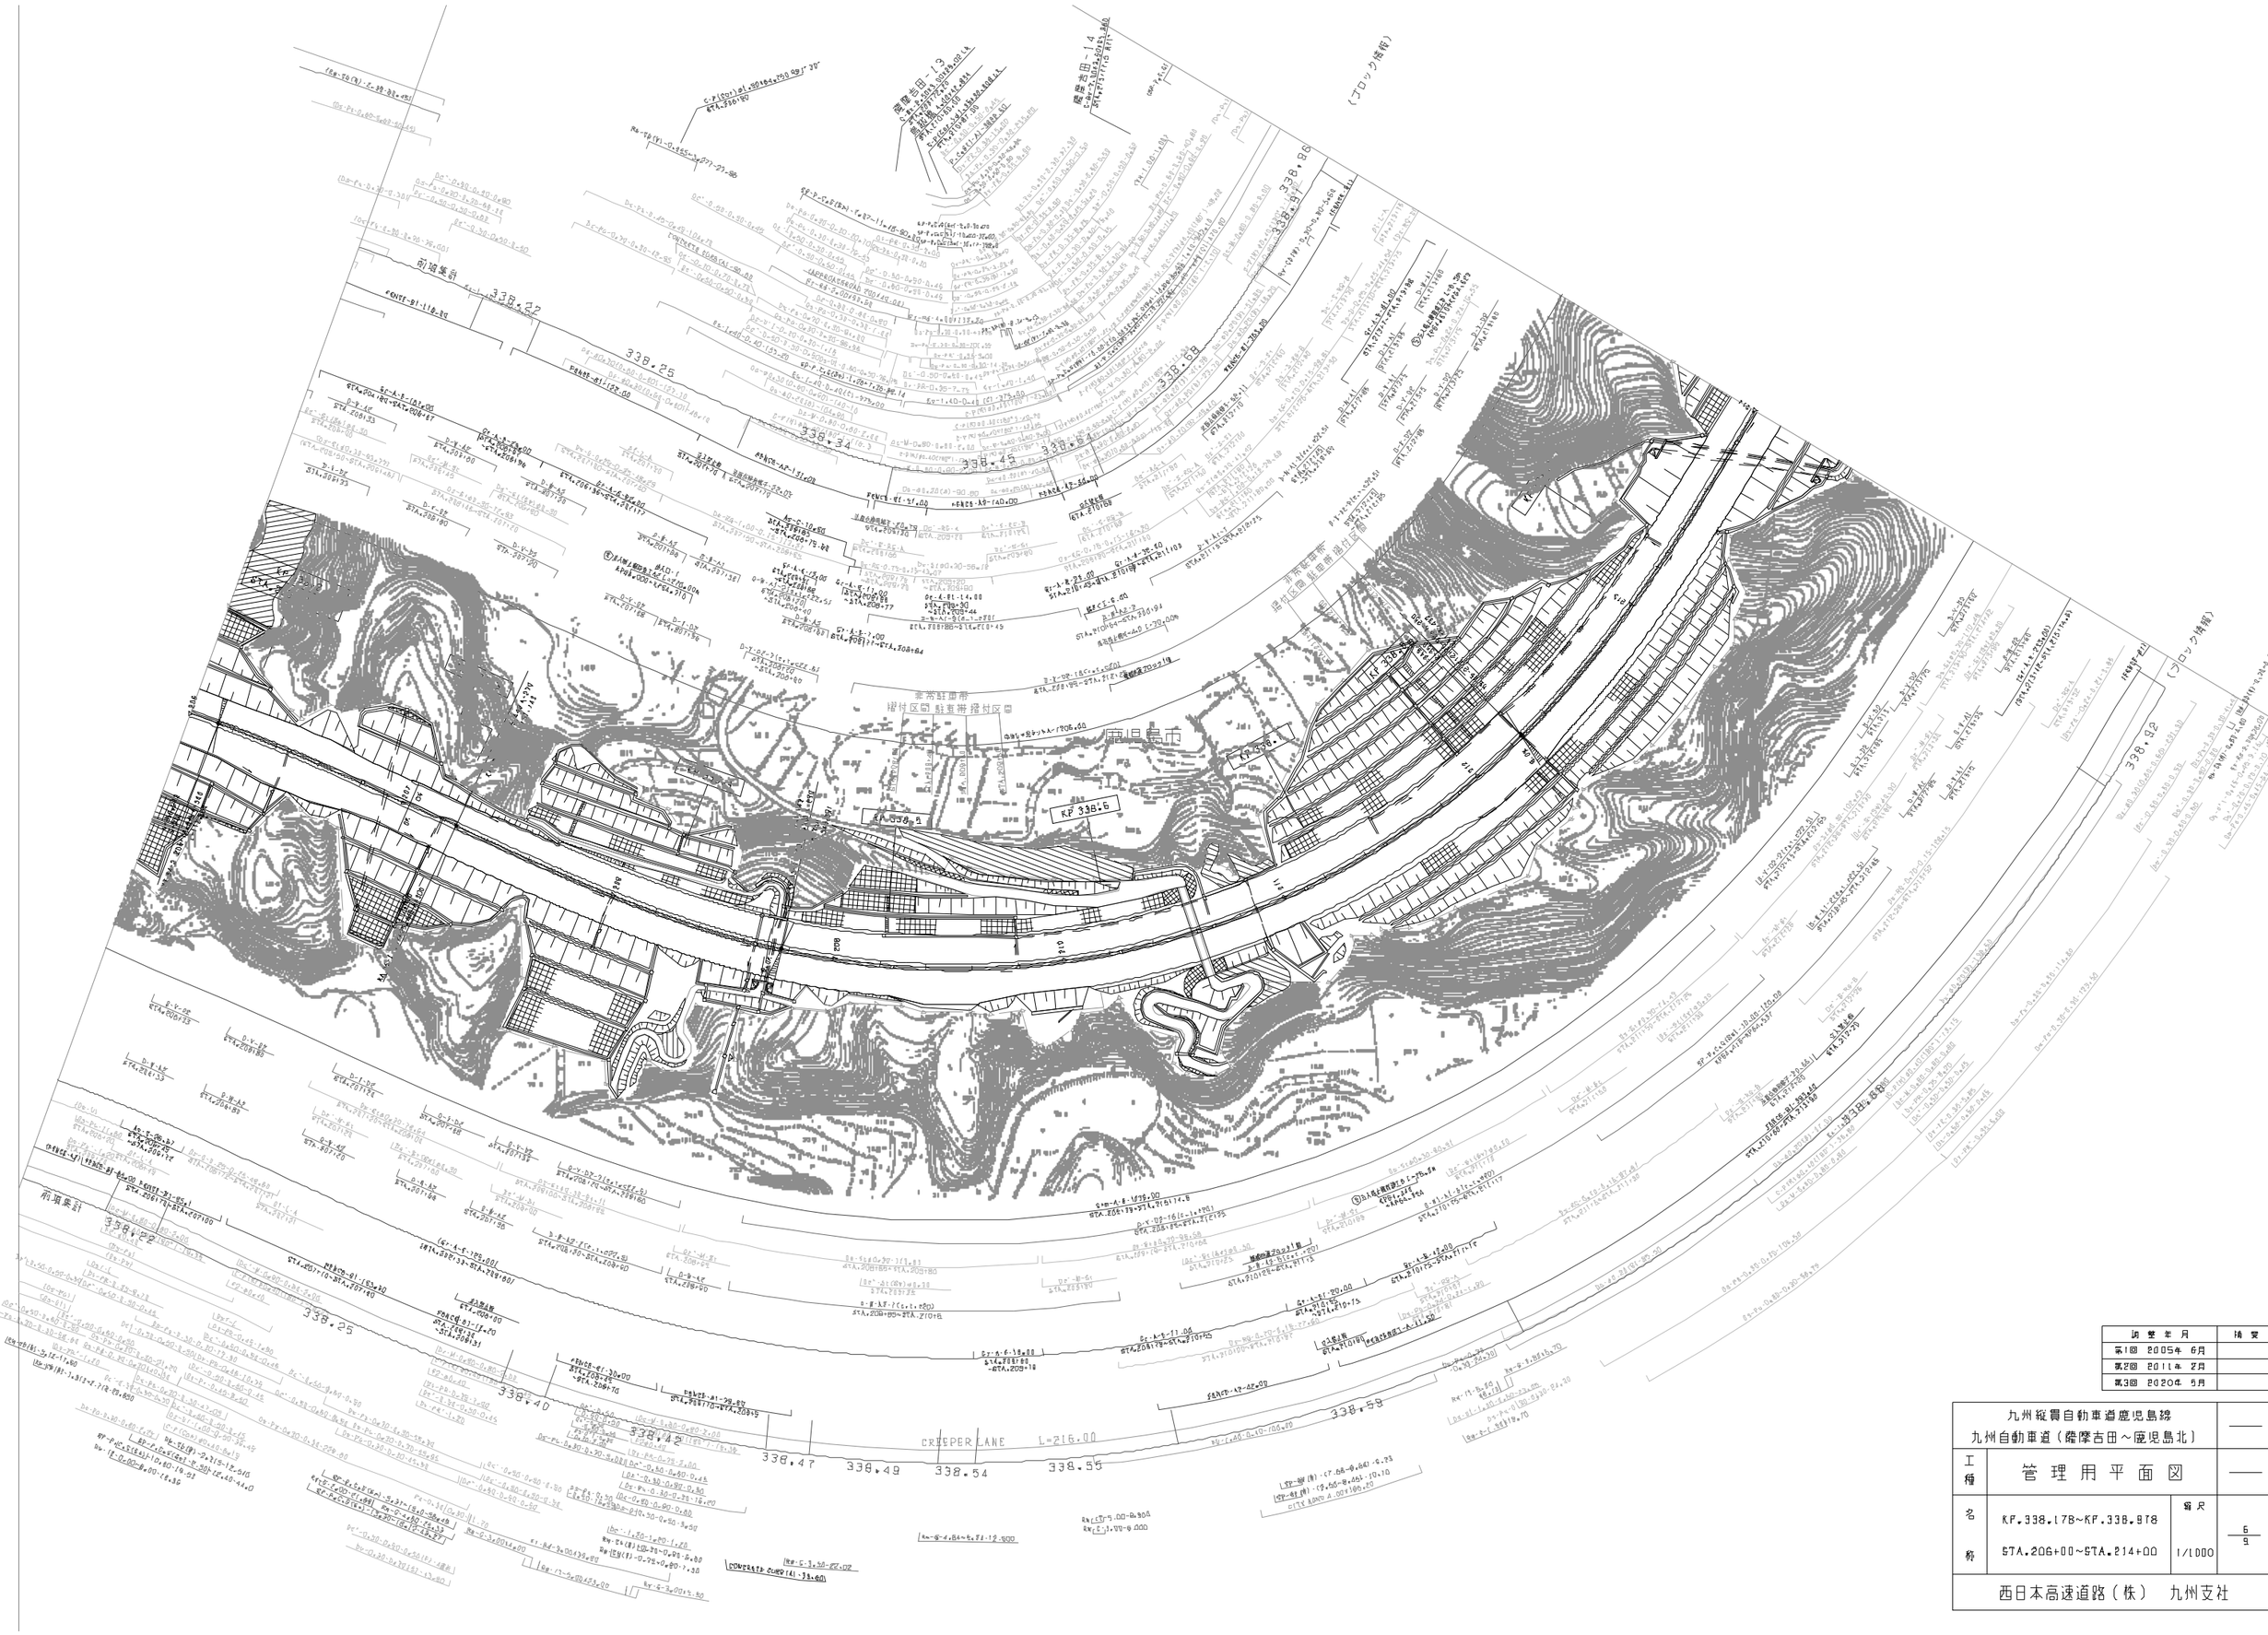

訂 整 年 月	摘 要
第1回 2005年 6月	
第2回 2011年 2月	
第3回 2020年 5月	

工種	管理用平面図		——
名称	KF.338.178~KF.338.978 STA.206+00~STA.214+00	縮尺 1/1000	6 9
西日本高速道路（株） 九州支社			

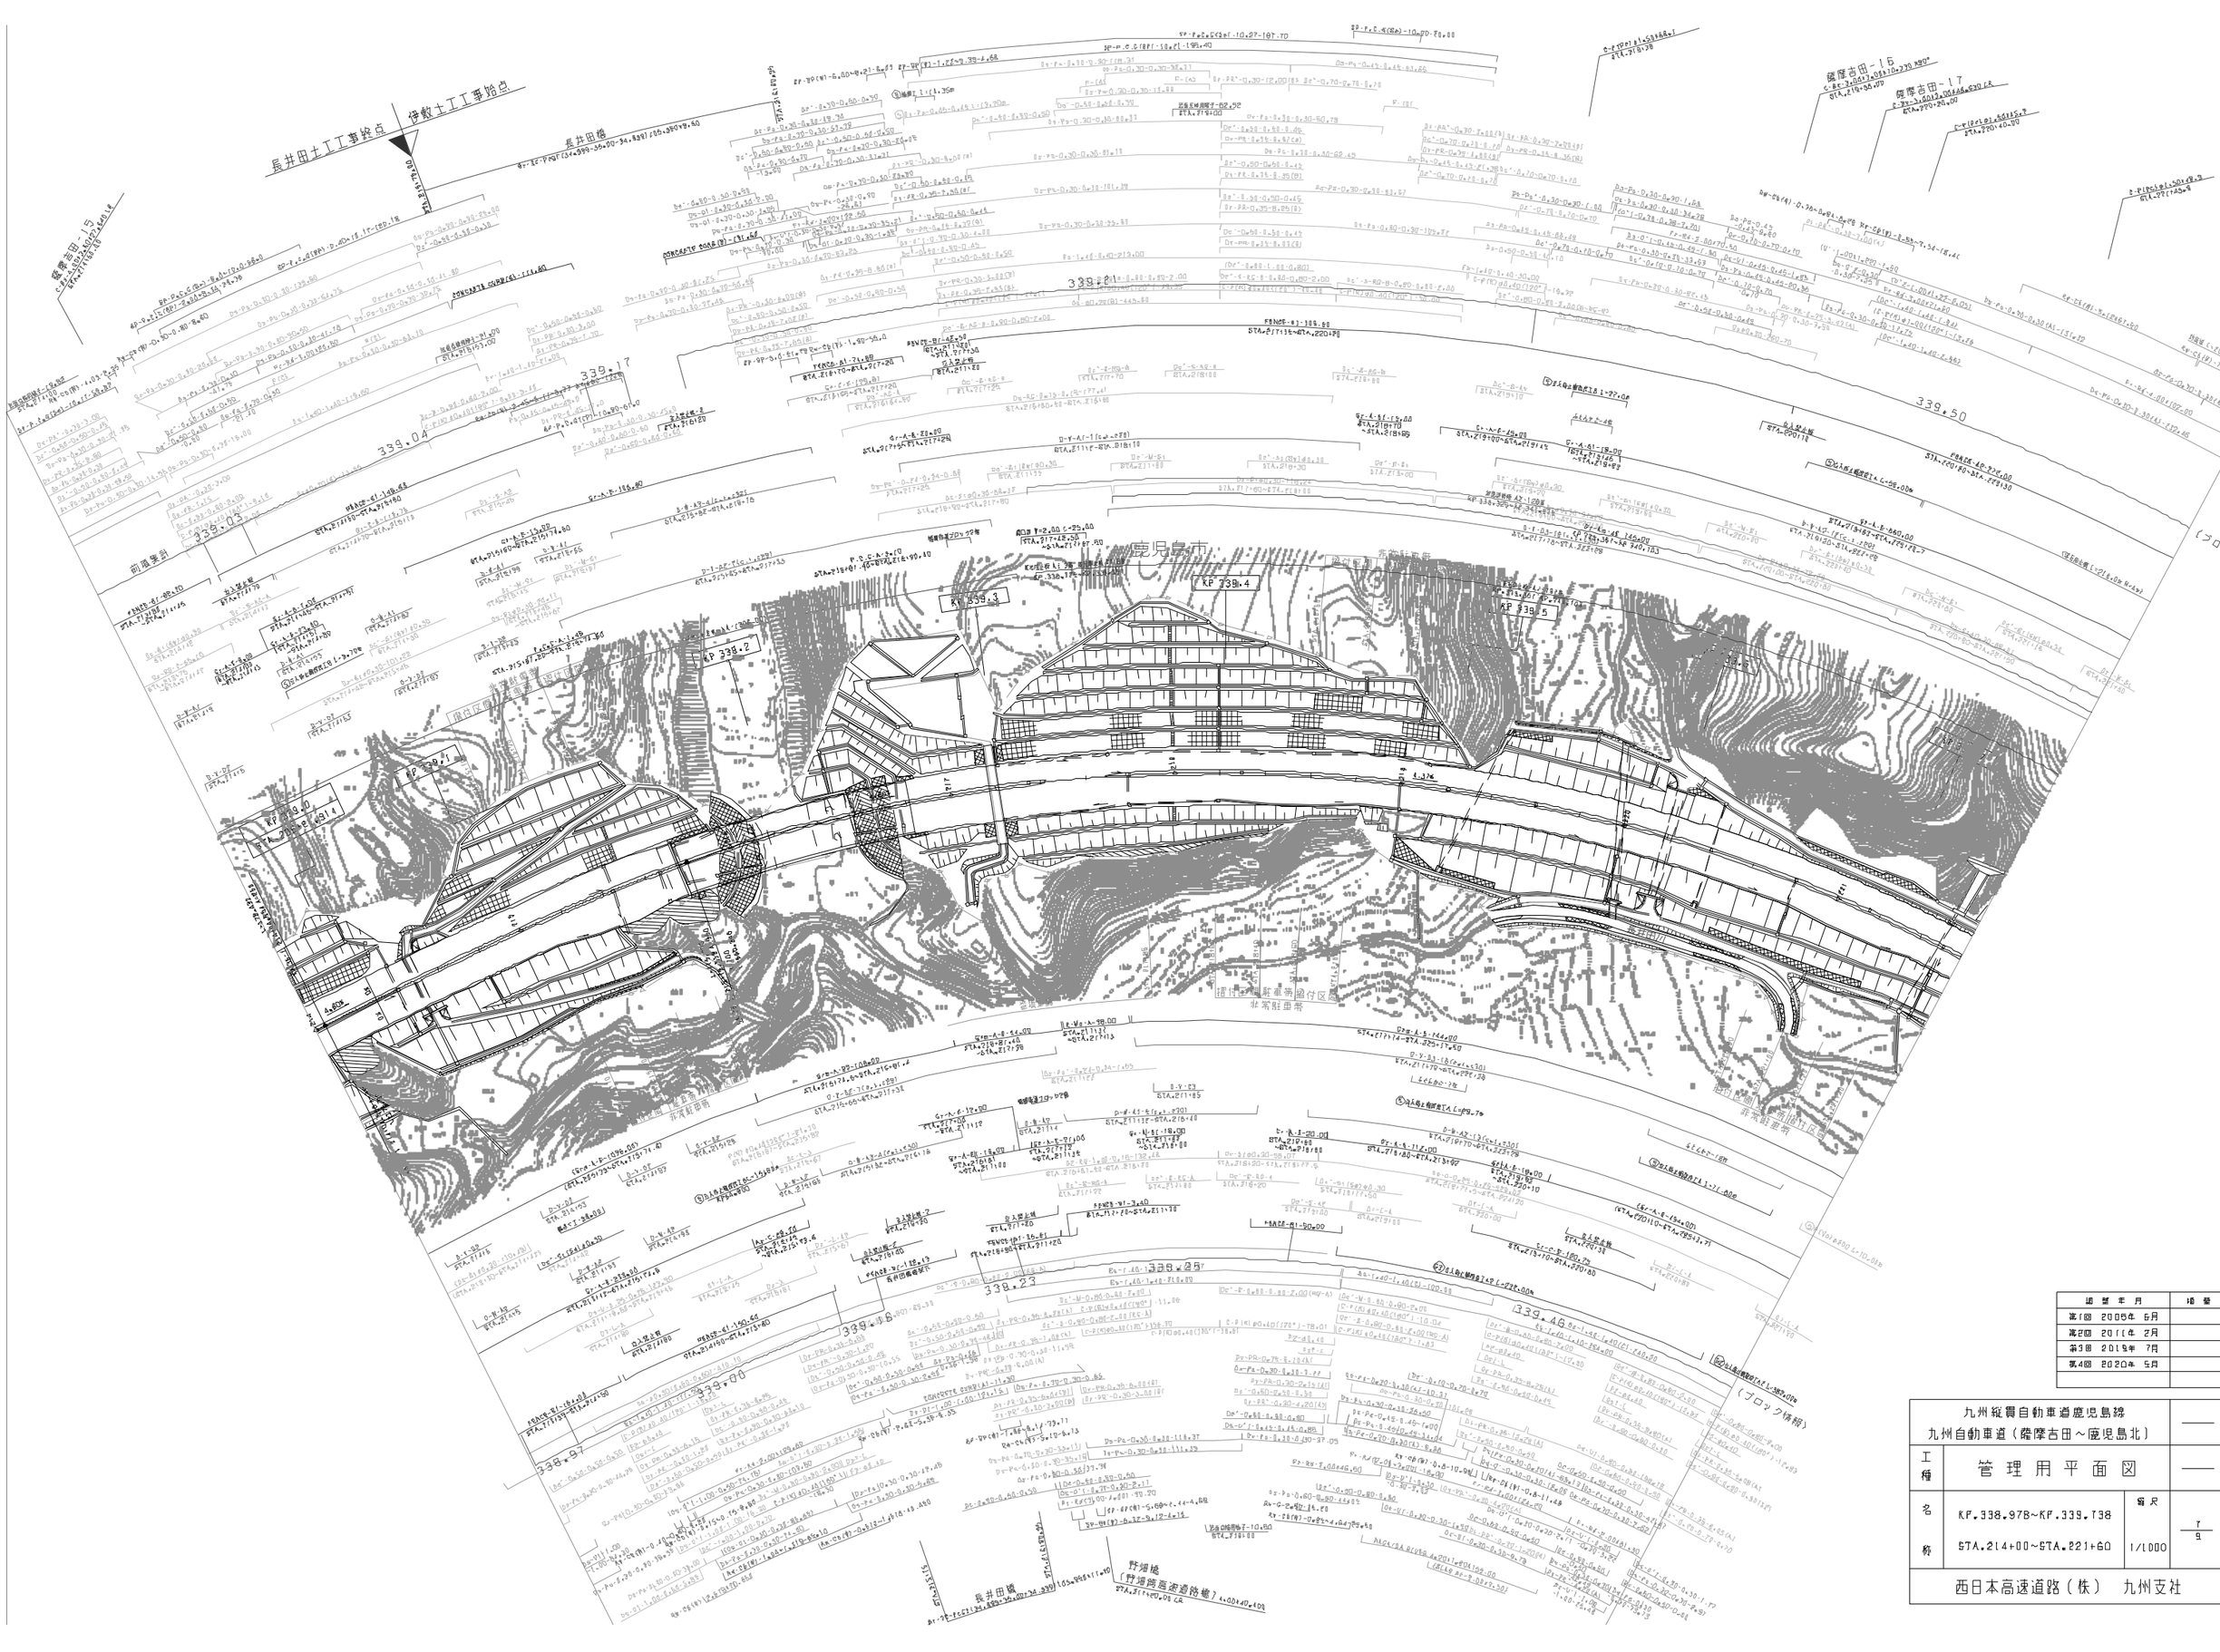

通算年月	摘要
第1回 2005年 6月	
第2回 2011年 2月	
第3回 2019年 7月	
第4回 2020年 5月	

工種	管理用平面図		——
名称	KP.338.978~KP.339.738 STA.214+00~STA.221+60	縮尺 1/1000	7/9
西日本高速道路（株） 九州支社			

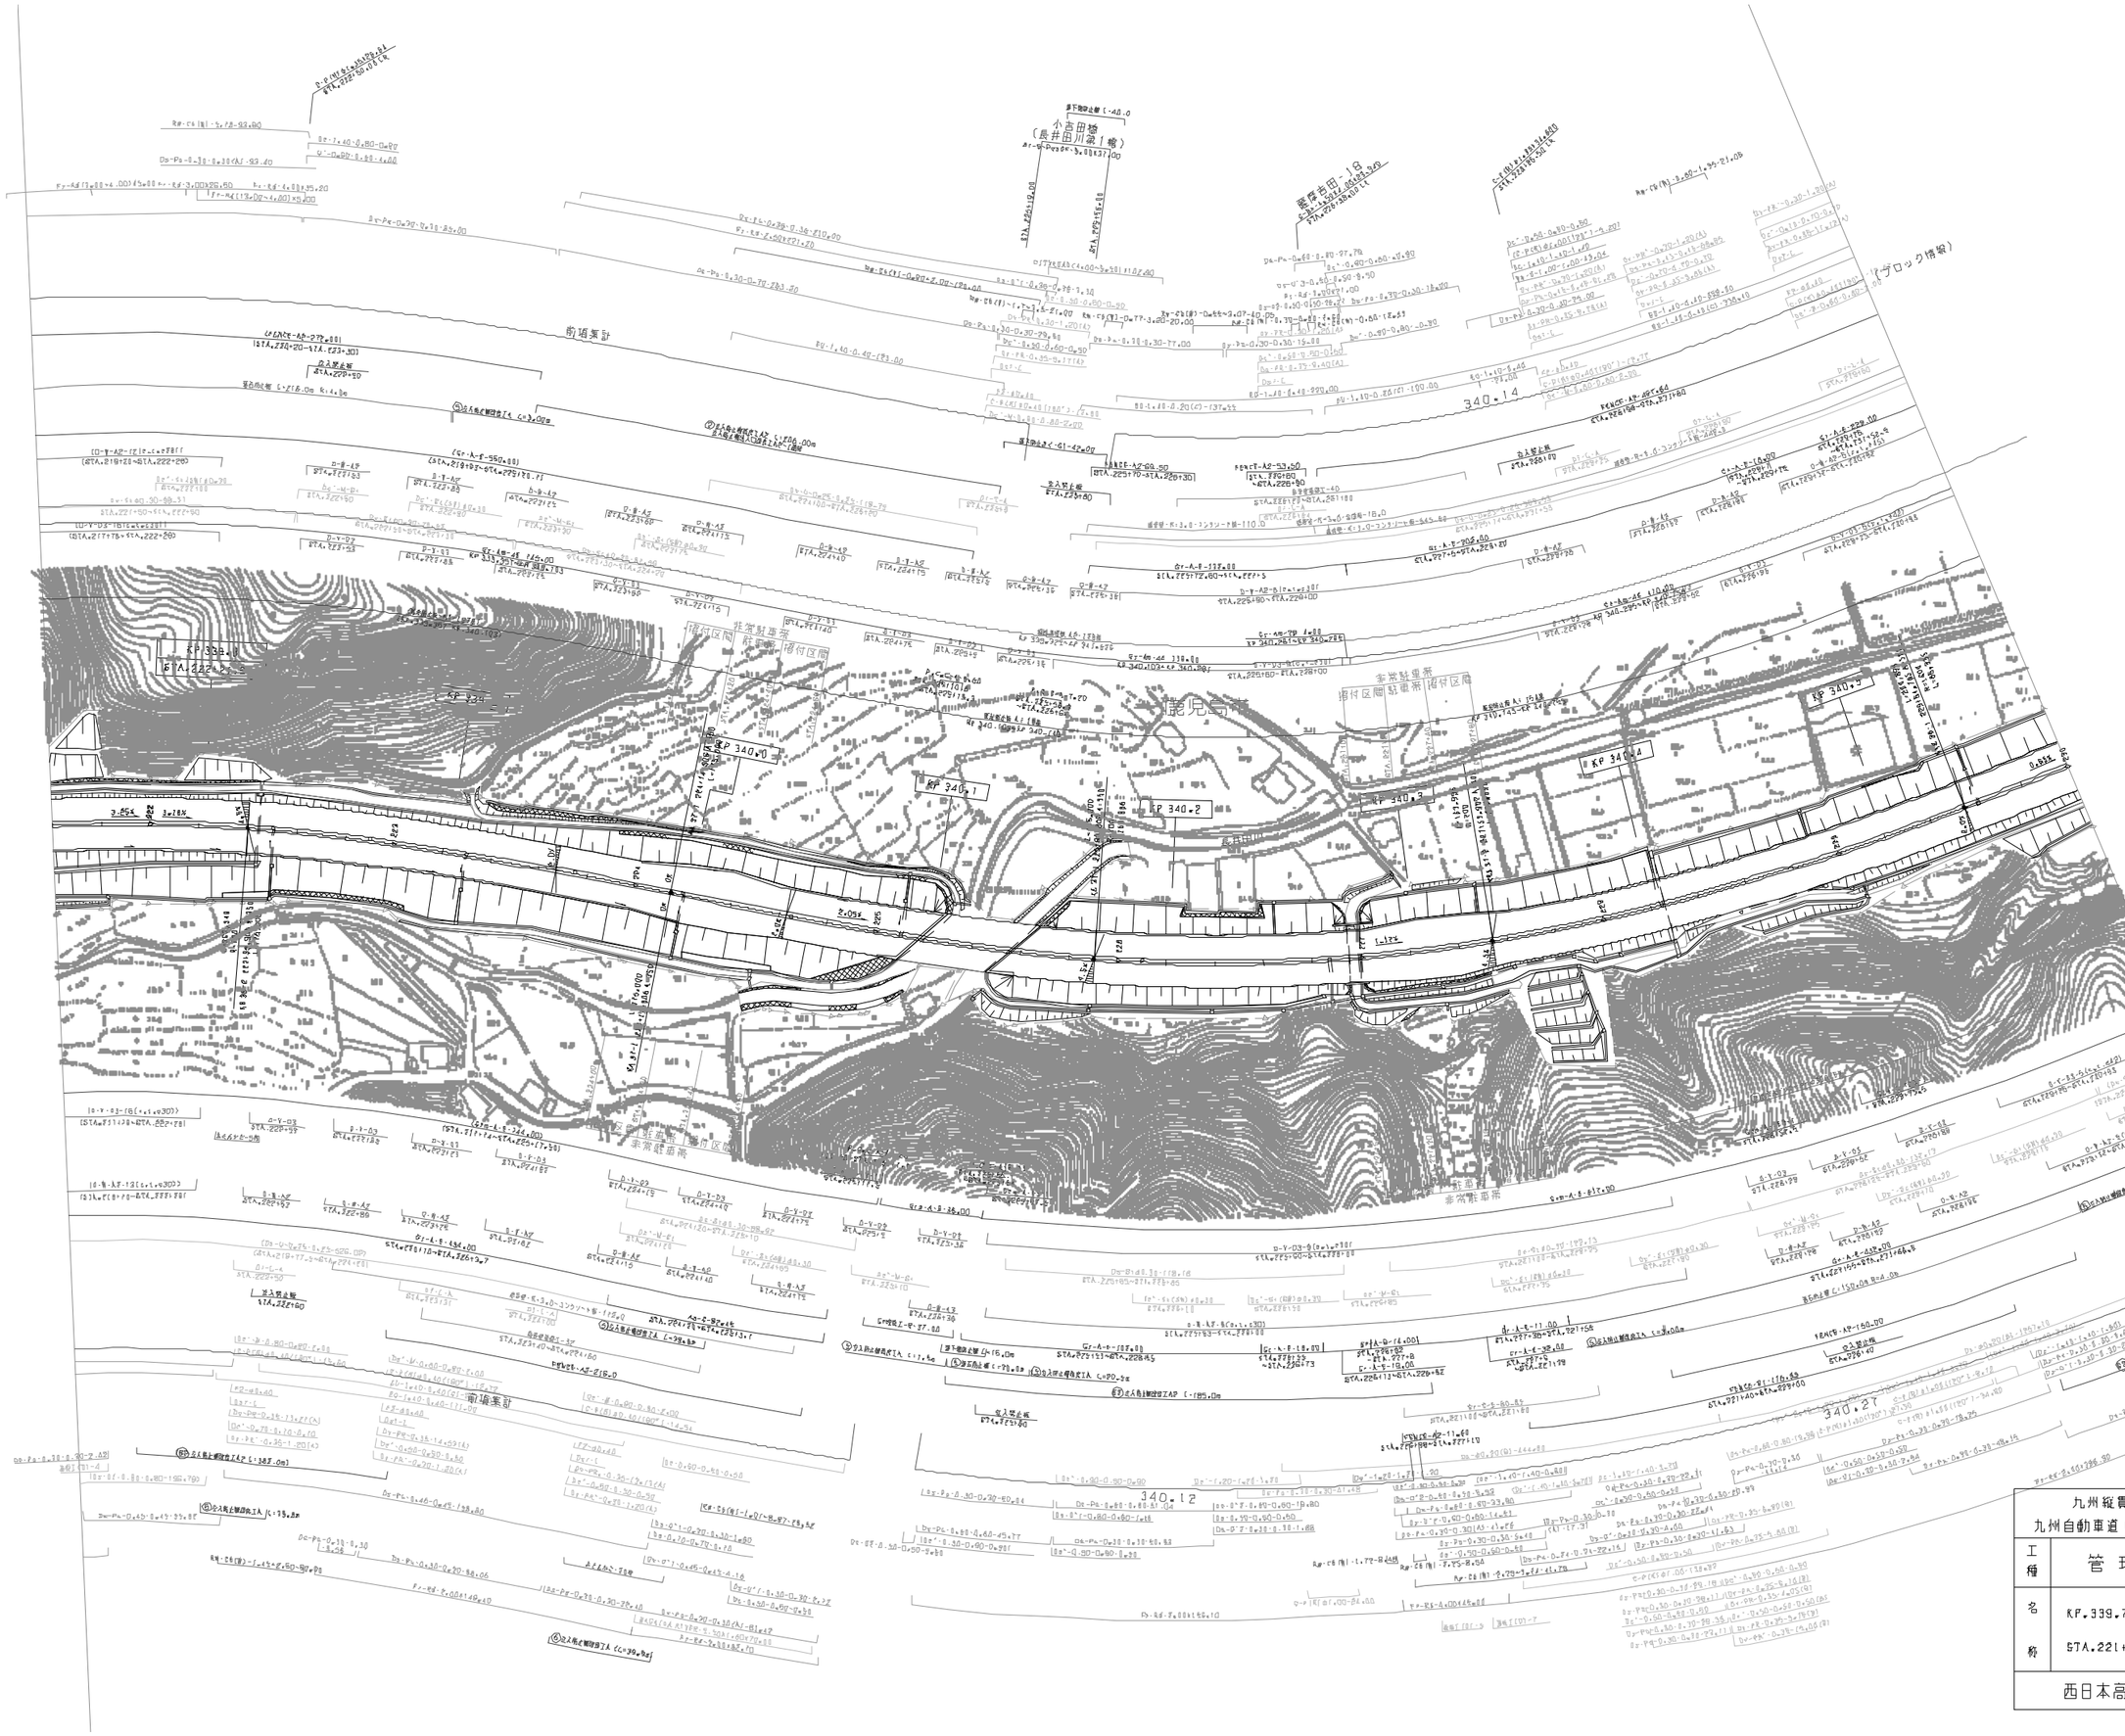

改訂記録	年 月	担当
第1回	2005年 6月	
第2回	2011年 2月	
第3回	2019年 7月	
第4回	2020年 5月	

九州縦貫自動車道鹿児島線 九州自動車道（鹿塵吉田～鹿児島北）			——
工種	管理用平面図		——
名称	KP.339.738~KP.340.578 STA.221+60~STA.230+00	縮尺 1/1000	8/9
西日本高速道路（株）　九州支社			

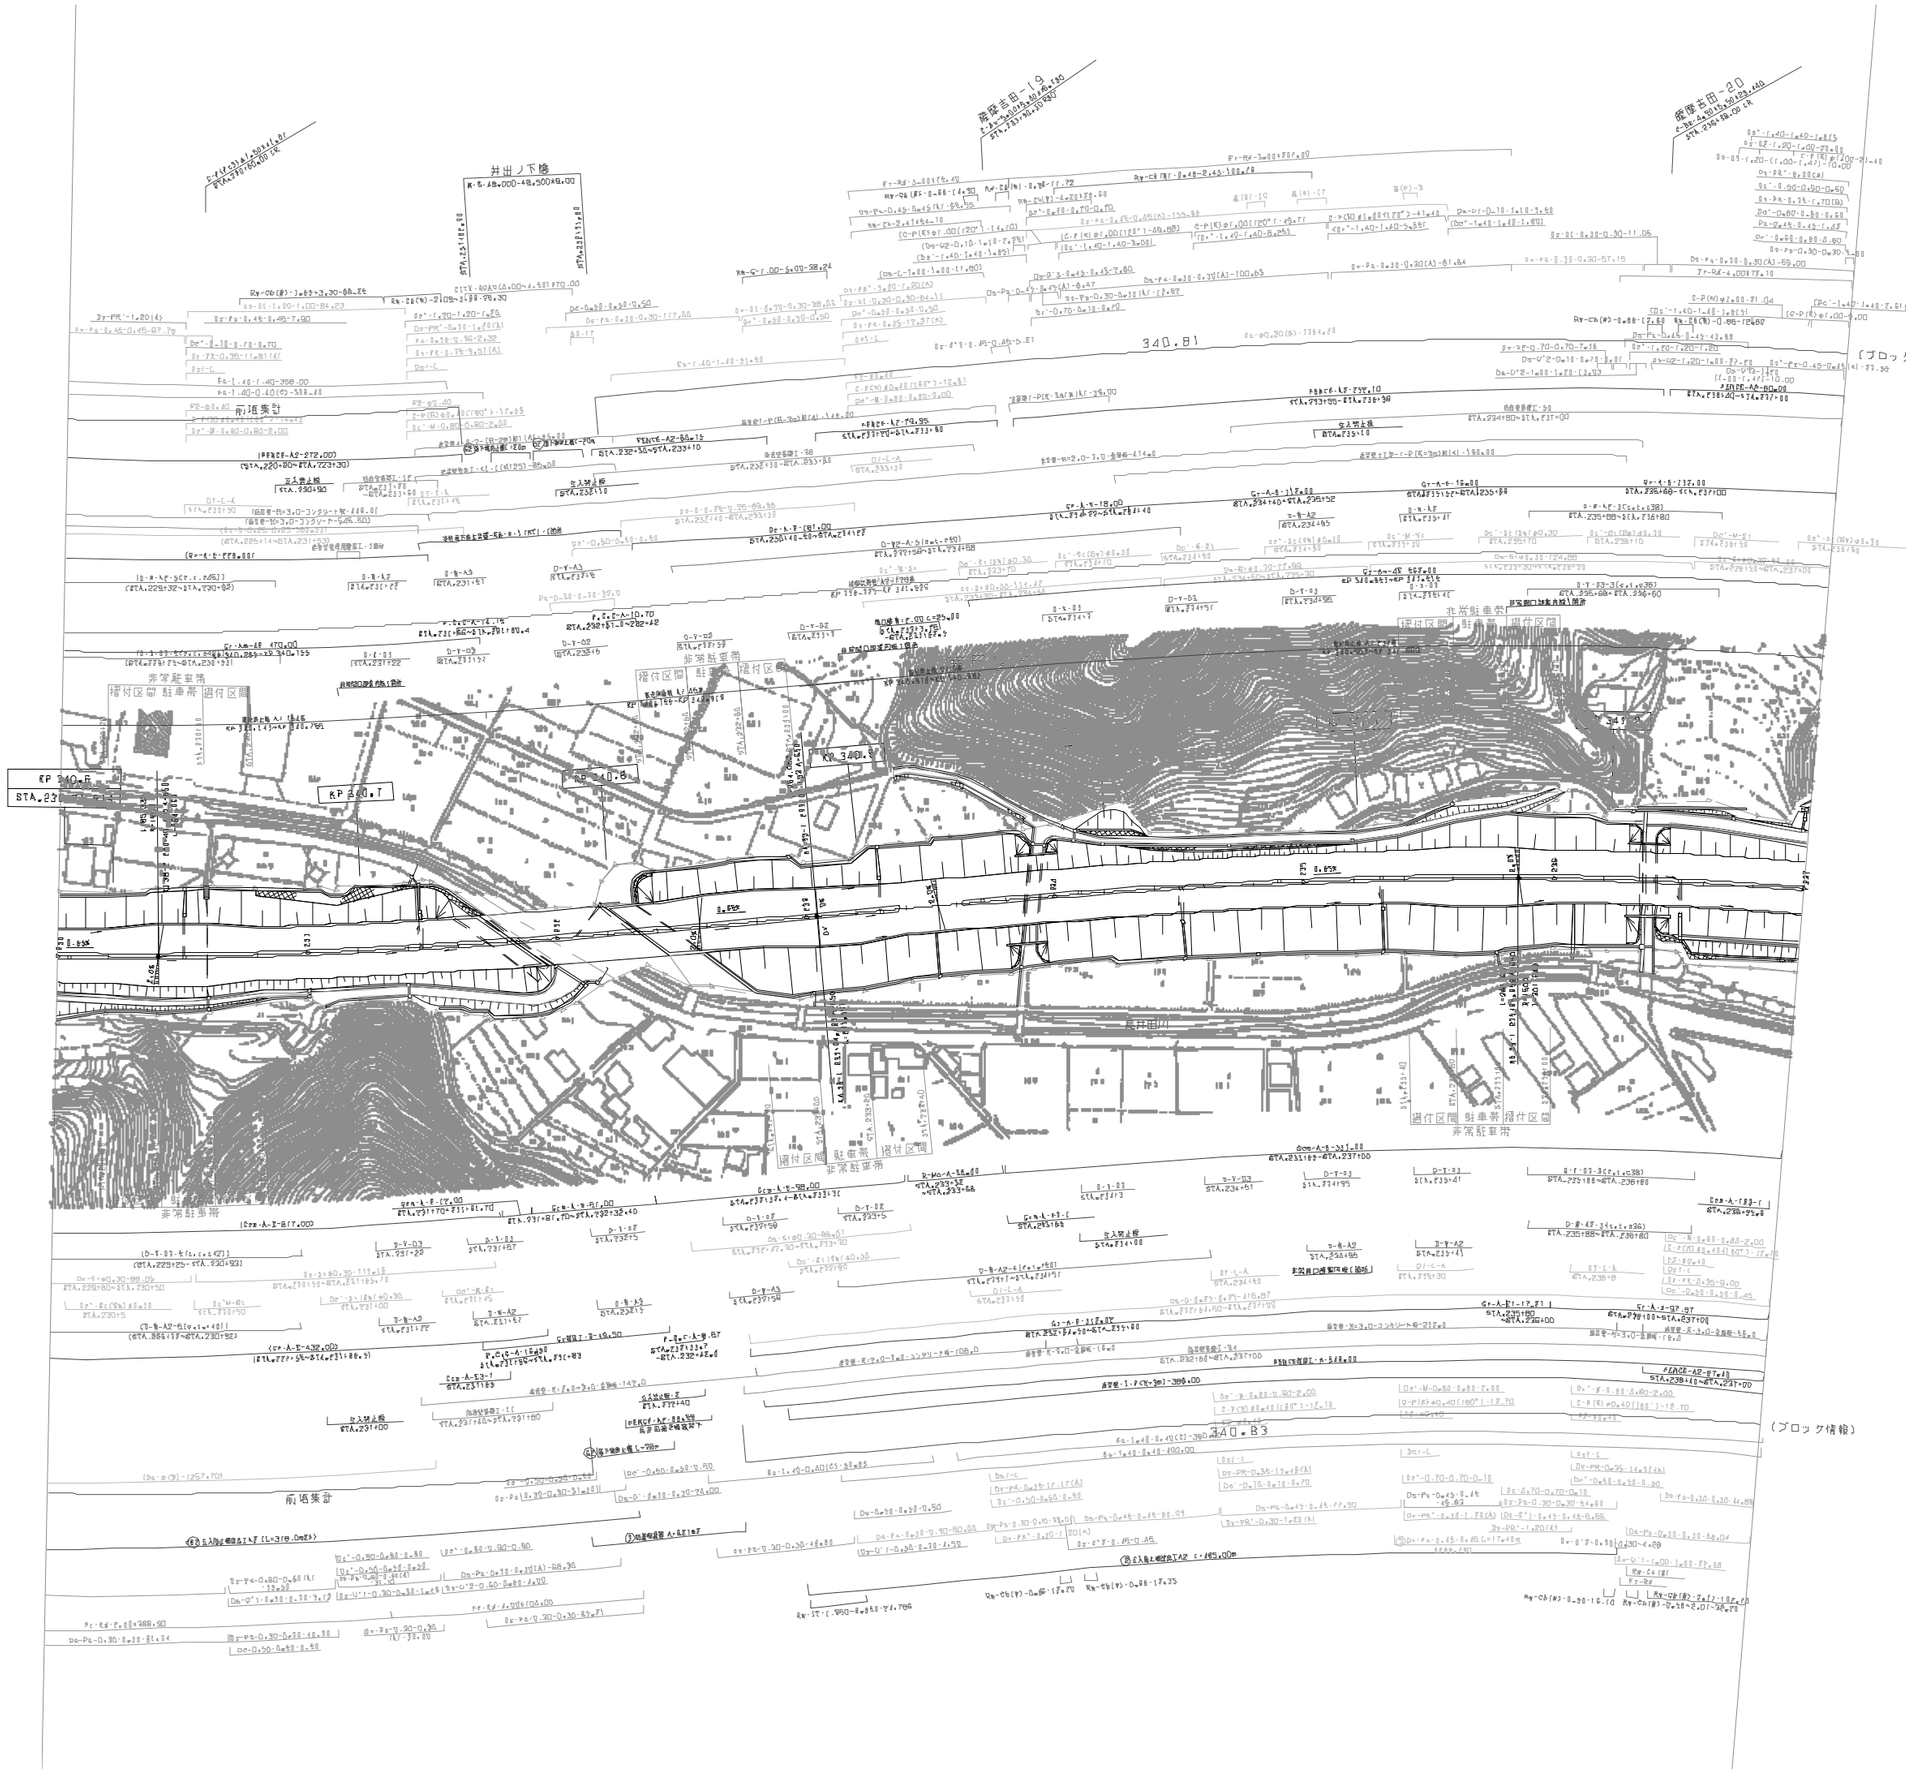

調整年月	摘要
第1回 2005年 6月	
第2回 2011年 2月	
第3回 2015年 7月	

九州縦貫自動車道鹿児島線 九州自動車道（鹿塵吉田～鹿児島北）			——
工種	管理用平面図		——
名称	KP.340.578~KP.341.278 STA.230+00~STA.237+00	縮尺 1/1000	9 9
西日本高速道路（株） 九州支社			

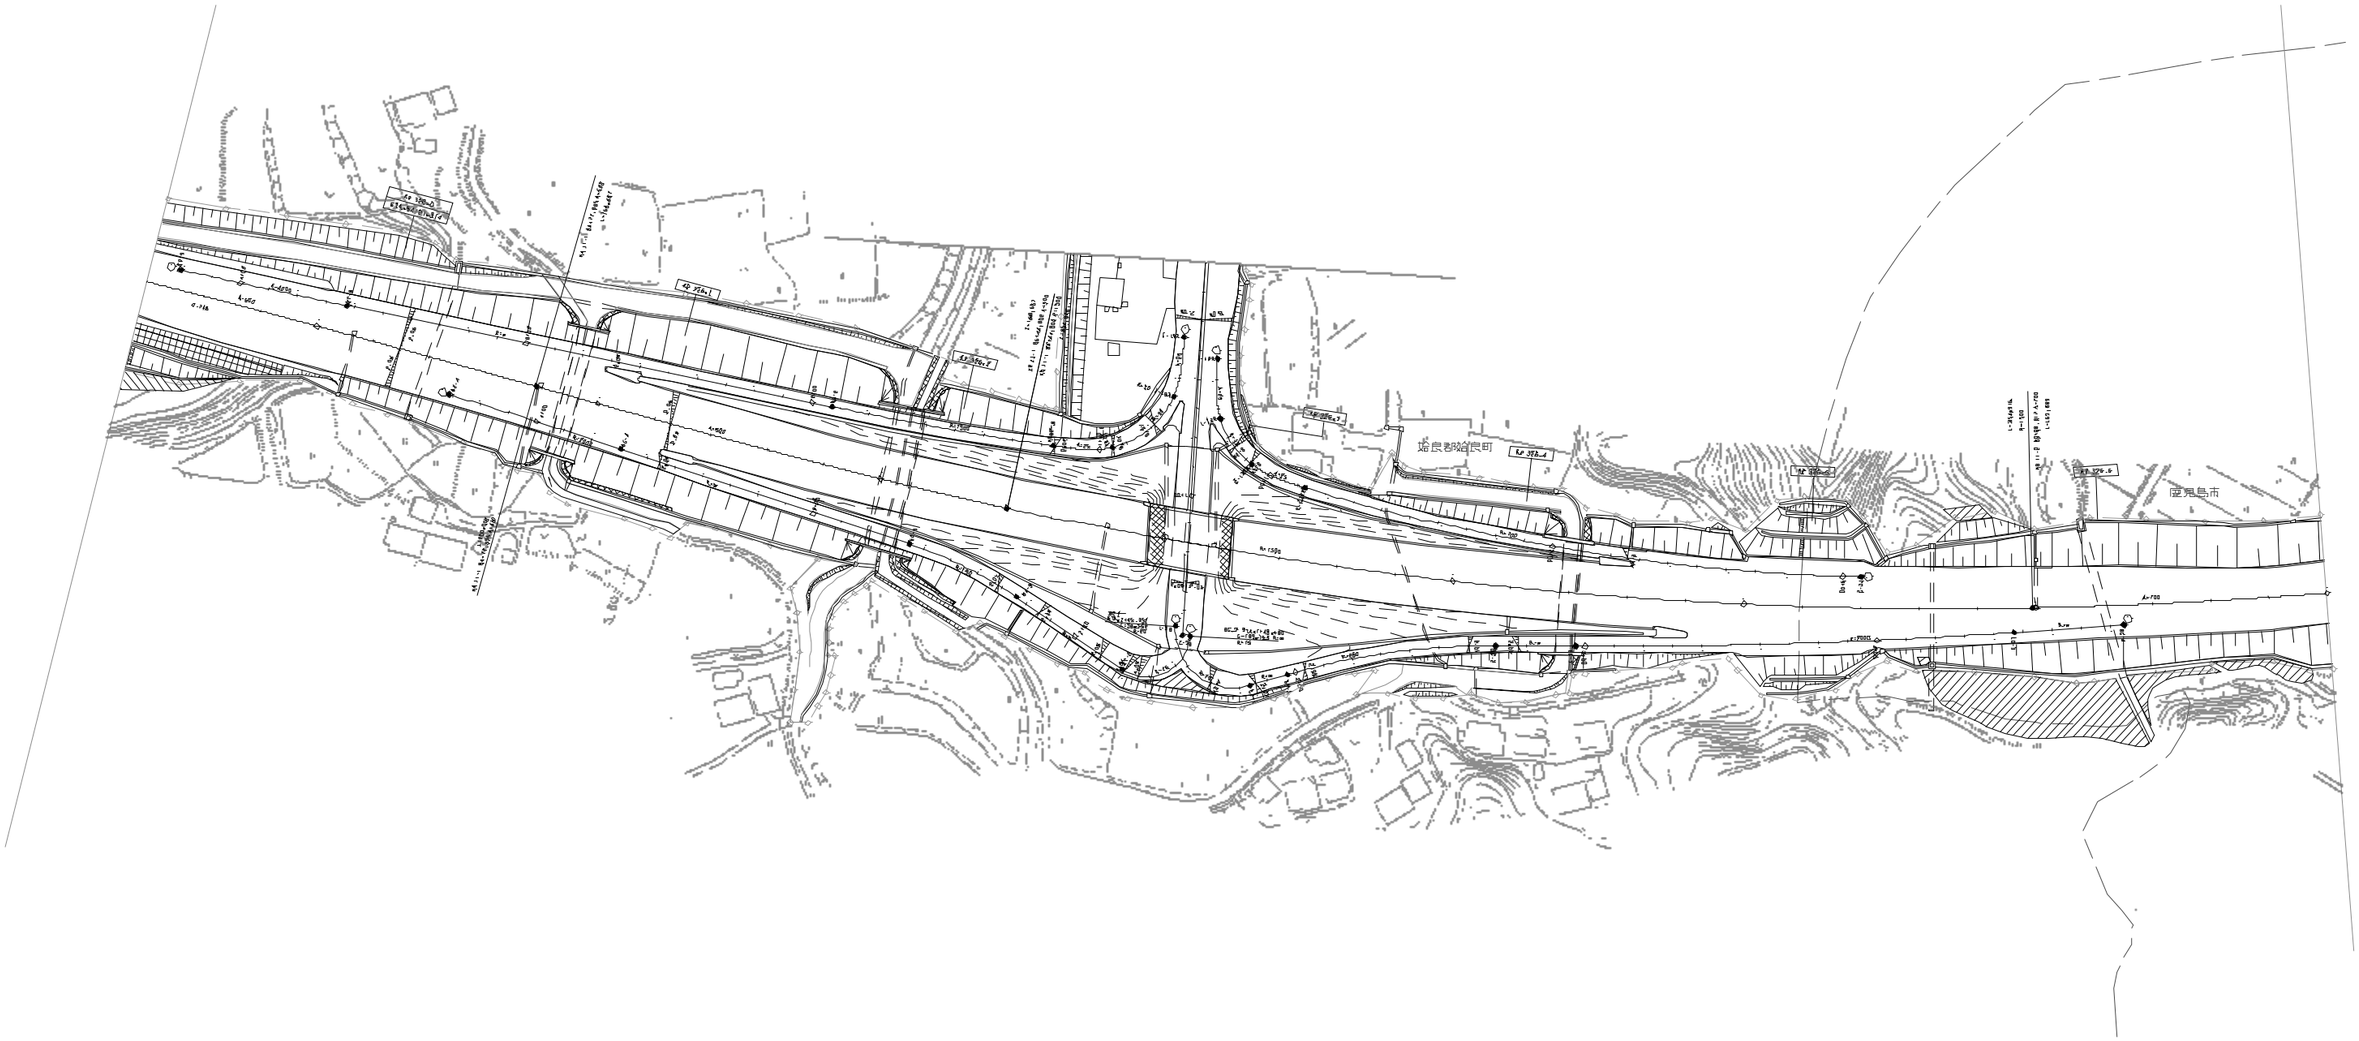
姫良郡姶良町
鹿児島市

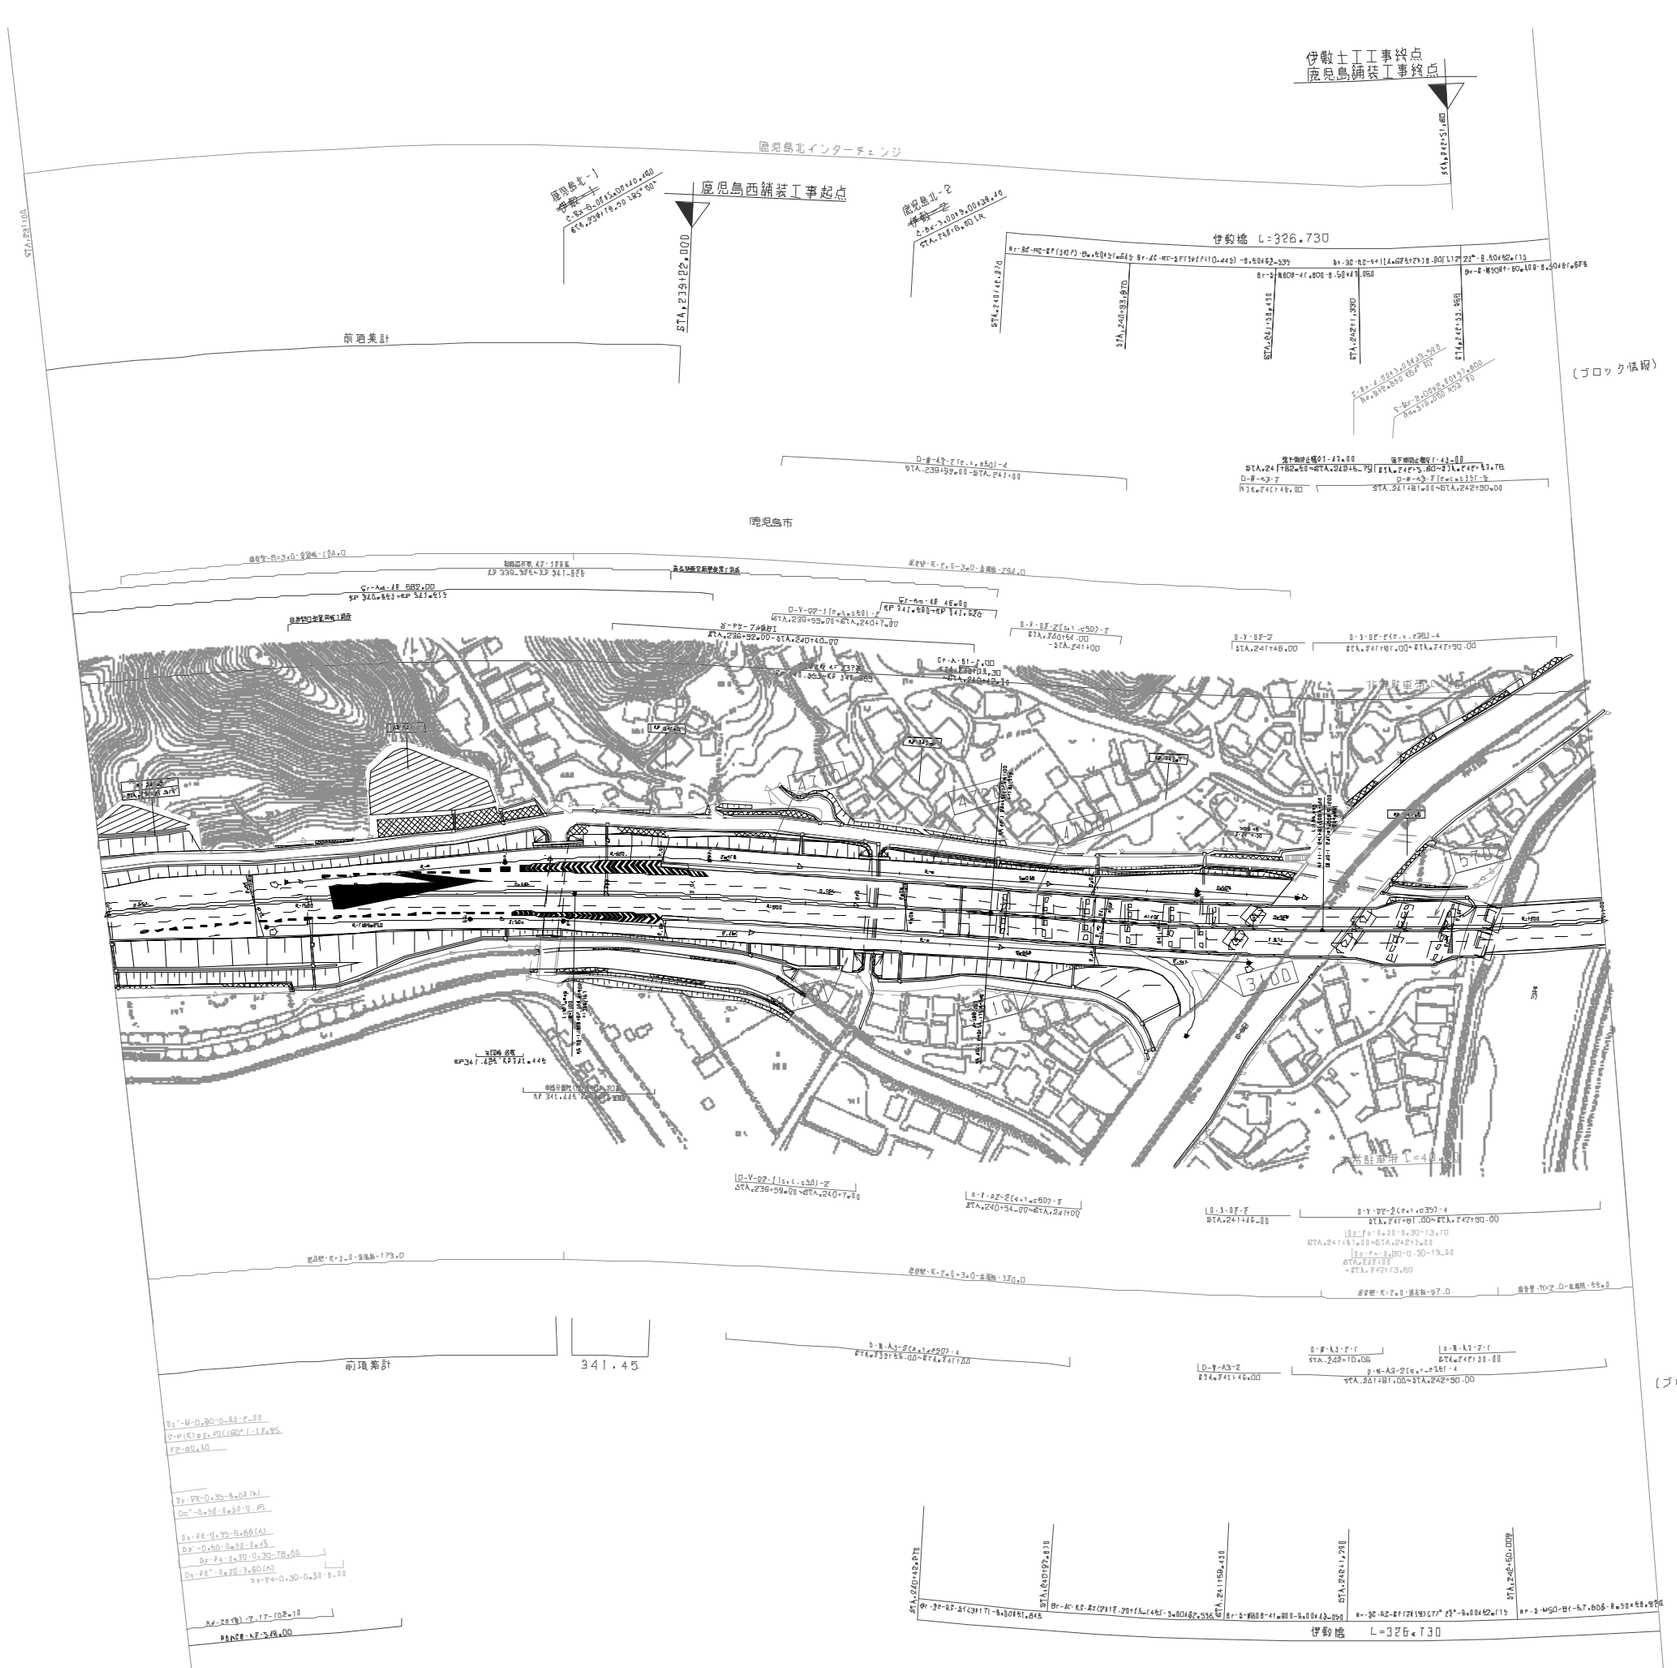

調査年月	地盤
第1回 2005年 6月	
第2回 2011年 2月	
第3回 2012年 2月	
第4回 2018年 11月	
第5回 2019年 7月	

九州縦貫自動車道鹿児島線 九州自動車道（鹿児島北～鹿児島）			——
工種	管理用平面図		——
名称	鹿児島北[ぐくり] KP.341.278～KP.341.878 STA.237+00～STA.243+00	縮尺 1/1000	1/7
西日本高速道路（株） 九州支社			

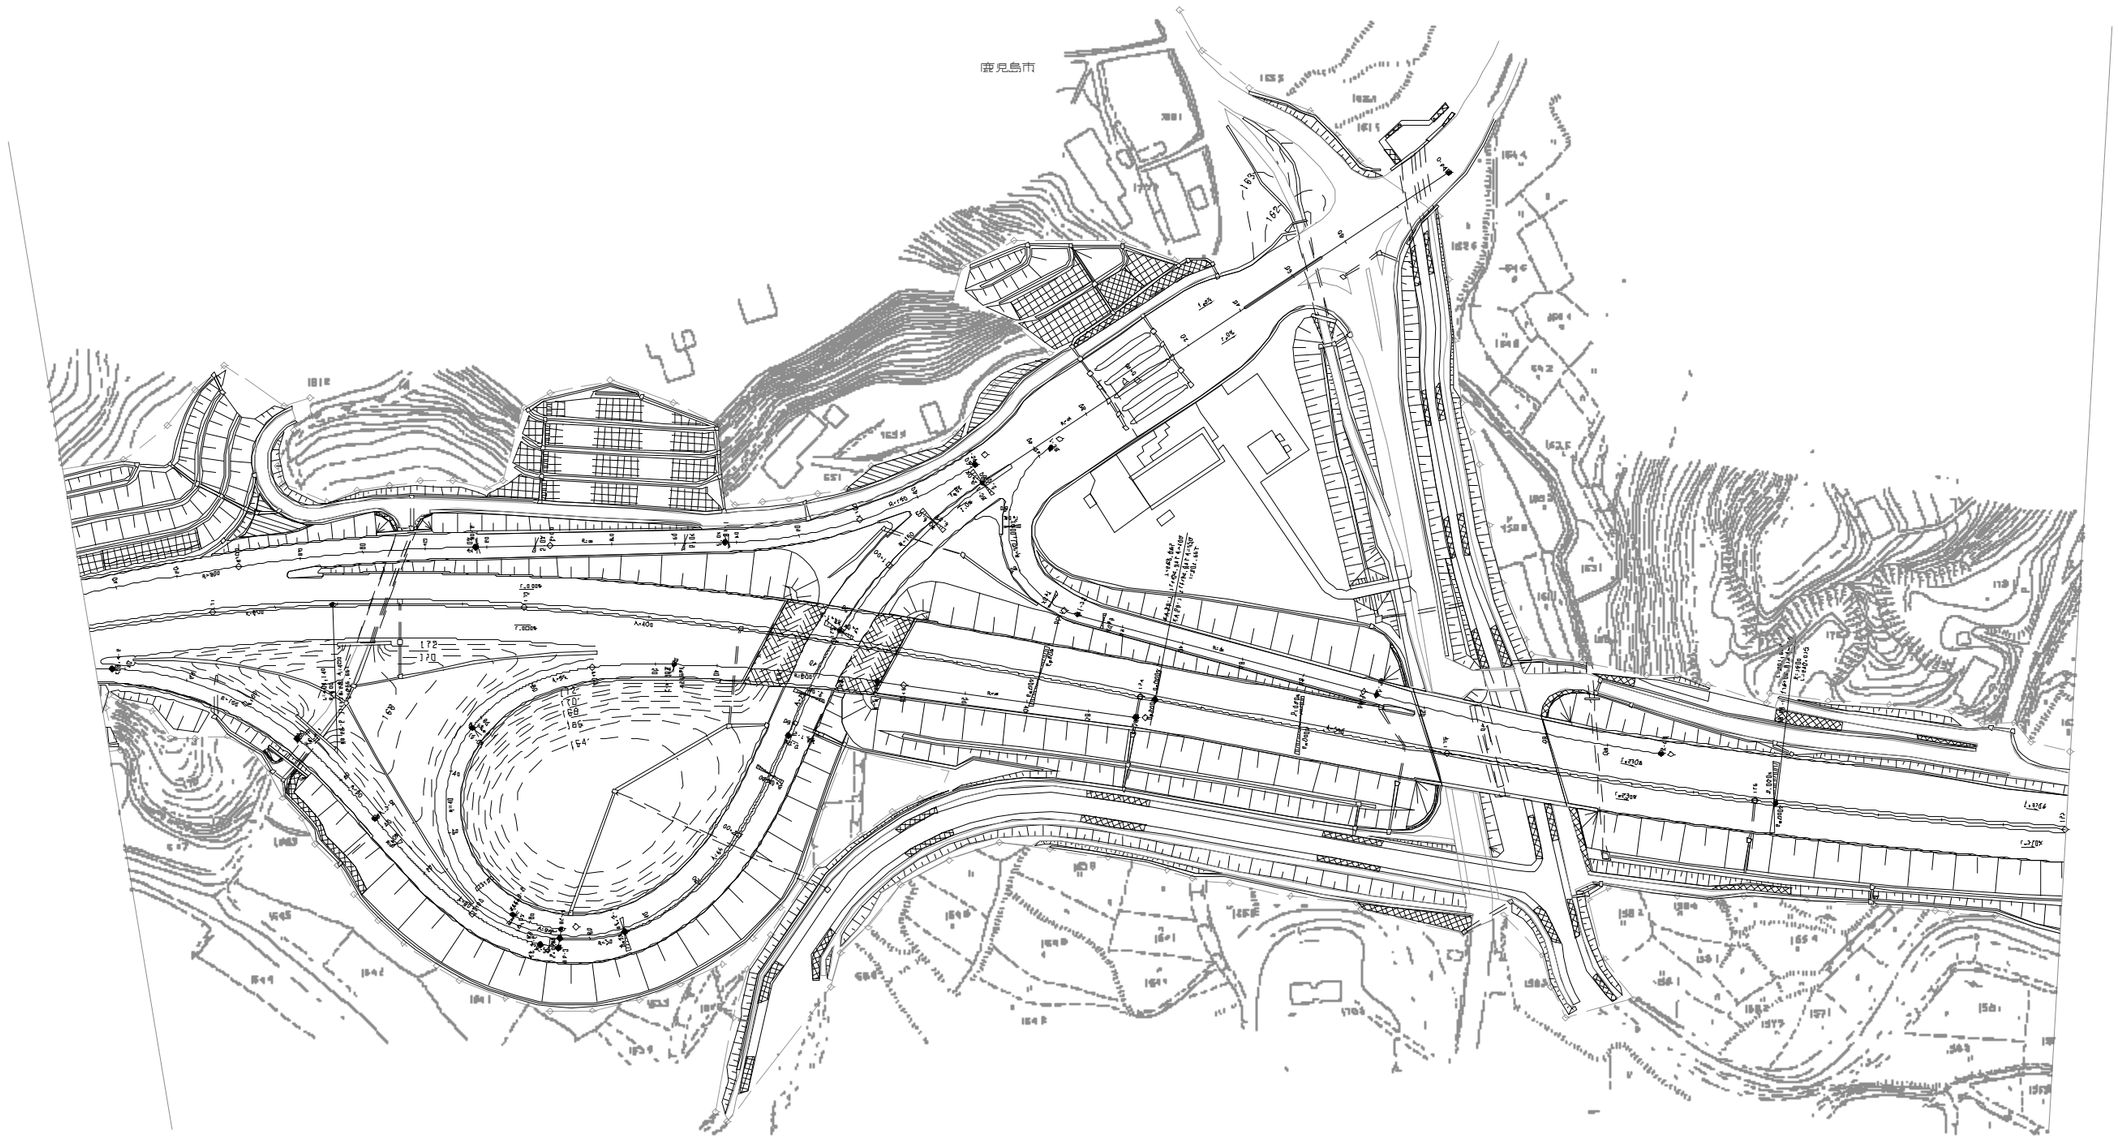
鹿児島市

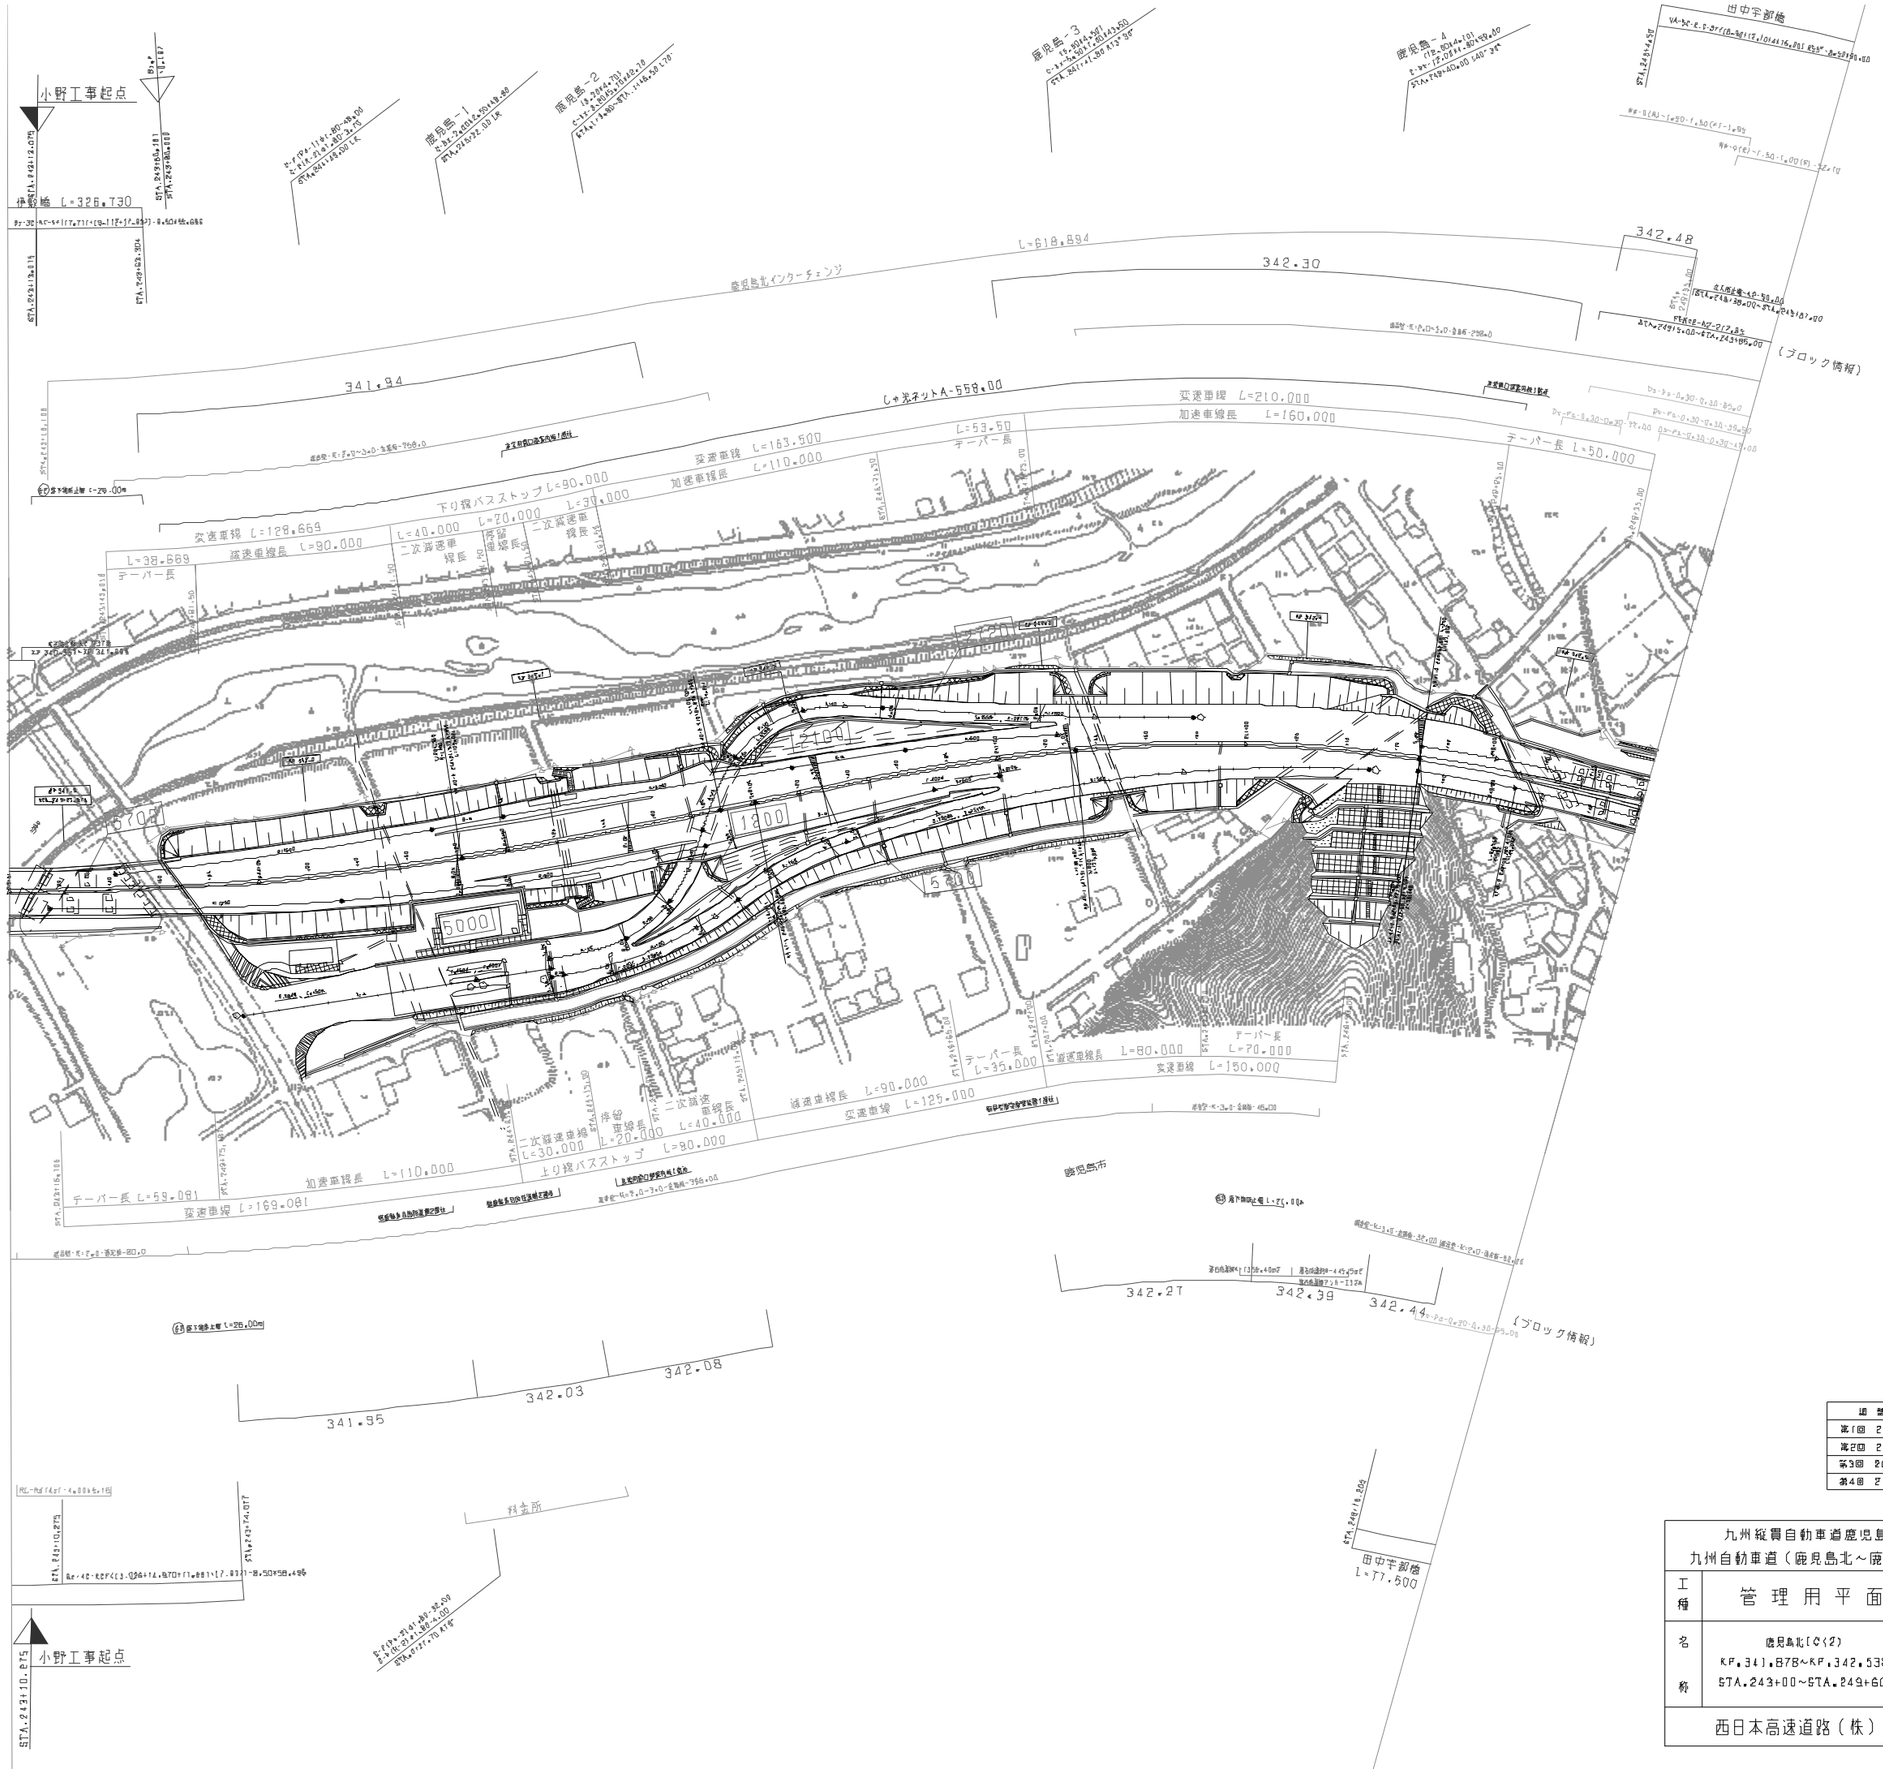

調査年月	摘要
第1回 2005年 5月	
第2回 2011年 2月	
第3回 2018年 11月	
第4回 2019年 7月	

九州縦貫自動車道鹿児島線 九州自動車道（鹿見島北～鹿見島）			——
工種	管理用平面図		——
名称	鹿見島北IC(ぐ) KP.341.878~KP.342.538 STA.243+00~STA.249+60	縮尺 1/1000	2 7
西日本高速道路（株） 九州支社			

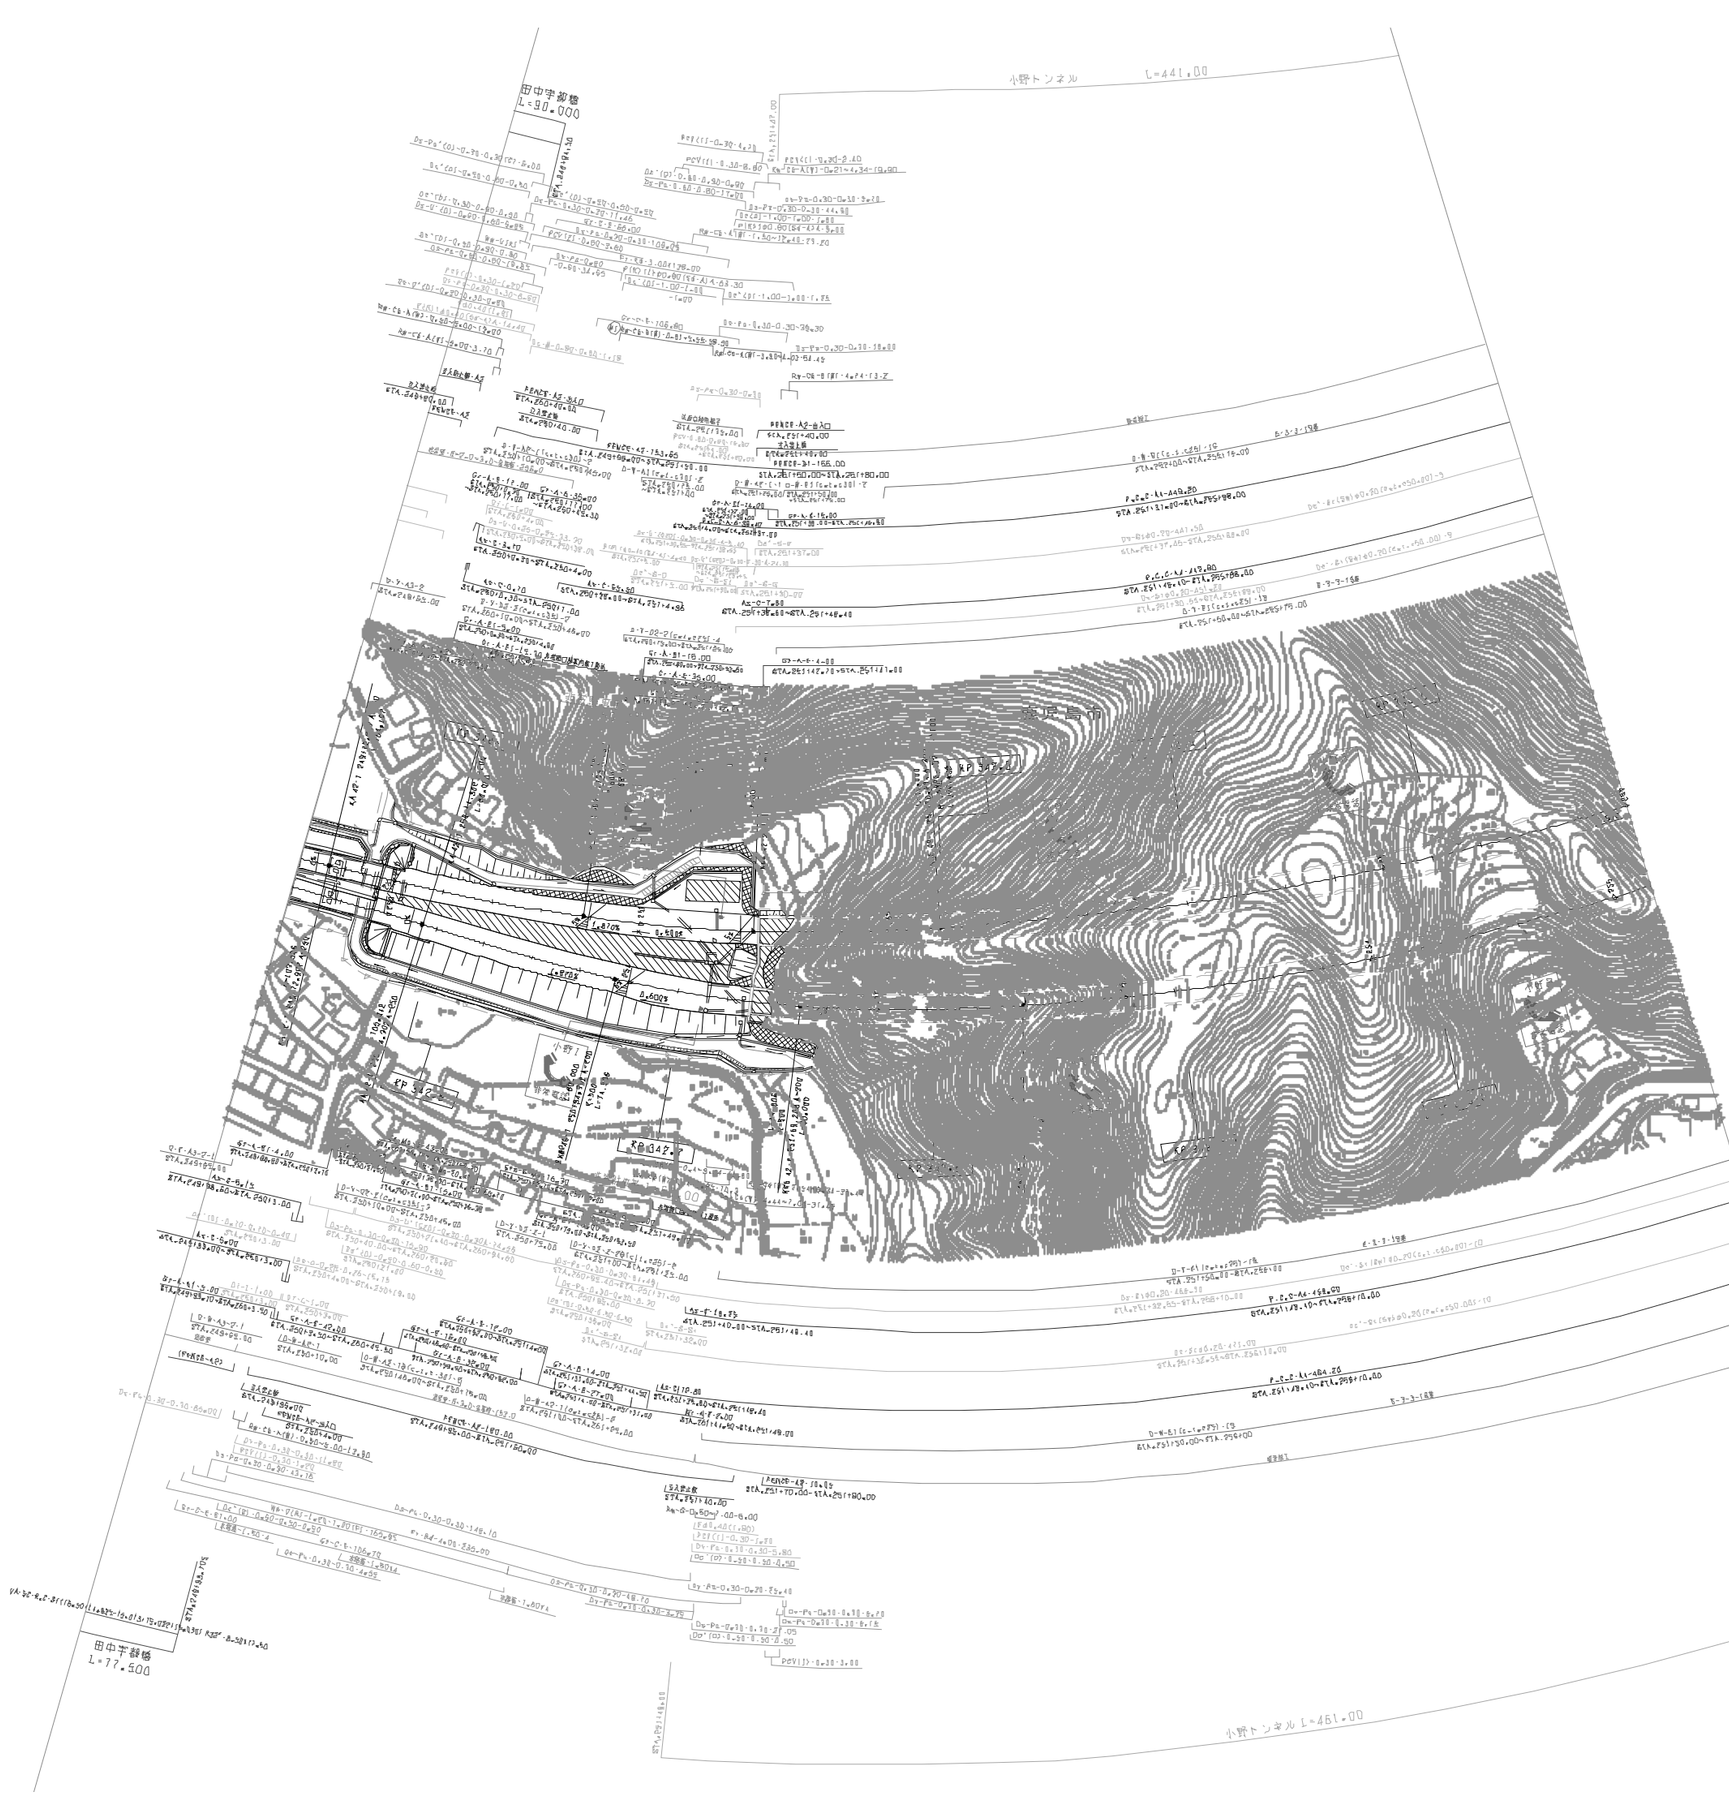

九州縦貫自動車道鹿児島線 九州自動車道（鹿児島北～隈之島）			
工種	管理用平面図		
名称	KP.342.53B~KP.343.078 STA.249+60~STA.255+00	縮尺 1/1000	3 7
西日本高速道路（株）　九州支社			

適用年月	摘要
第1回 2005年 6月	
第2回 2011年 2月	

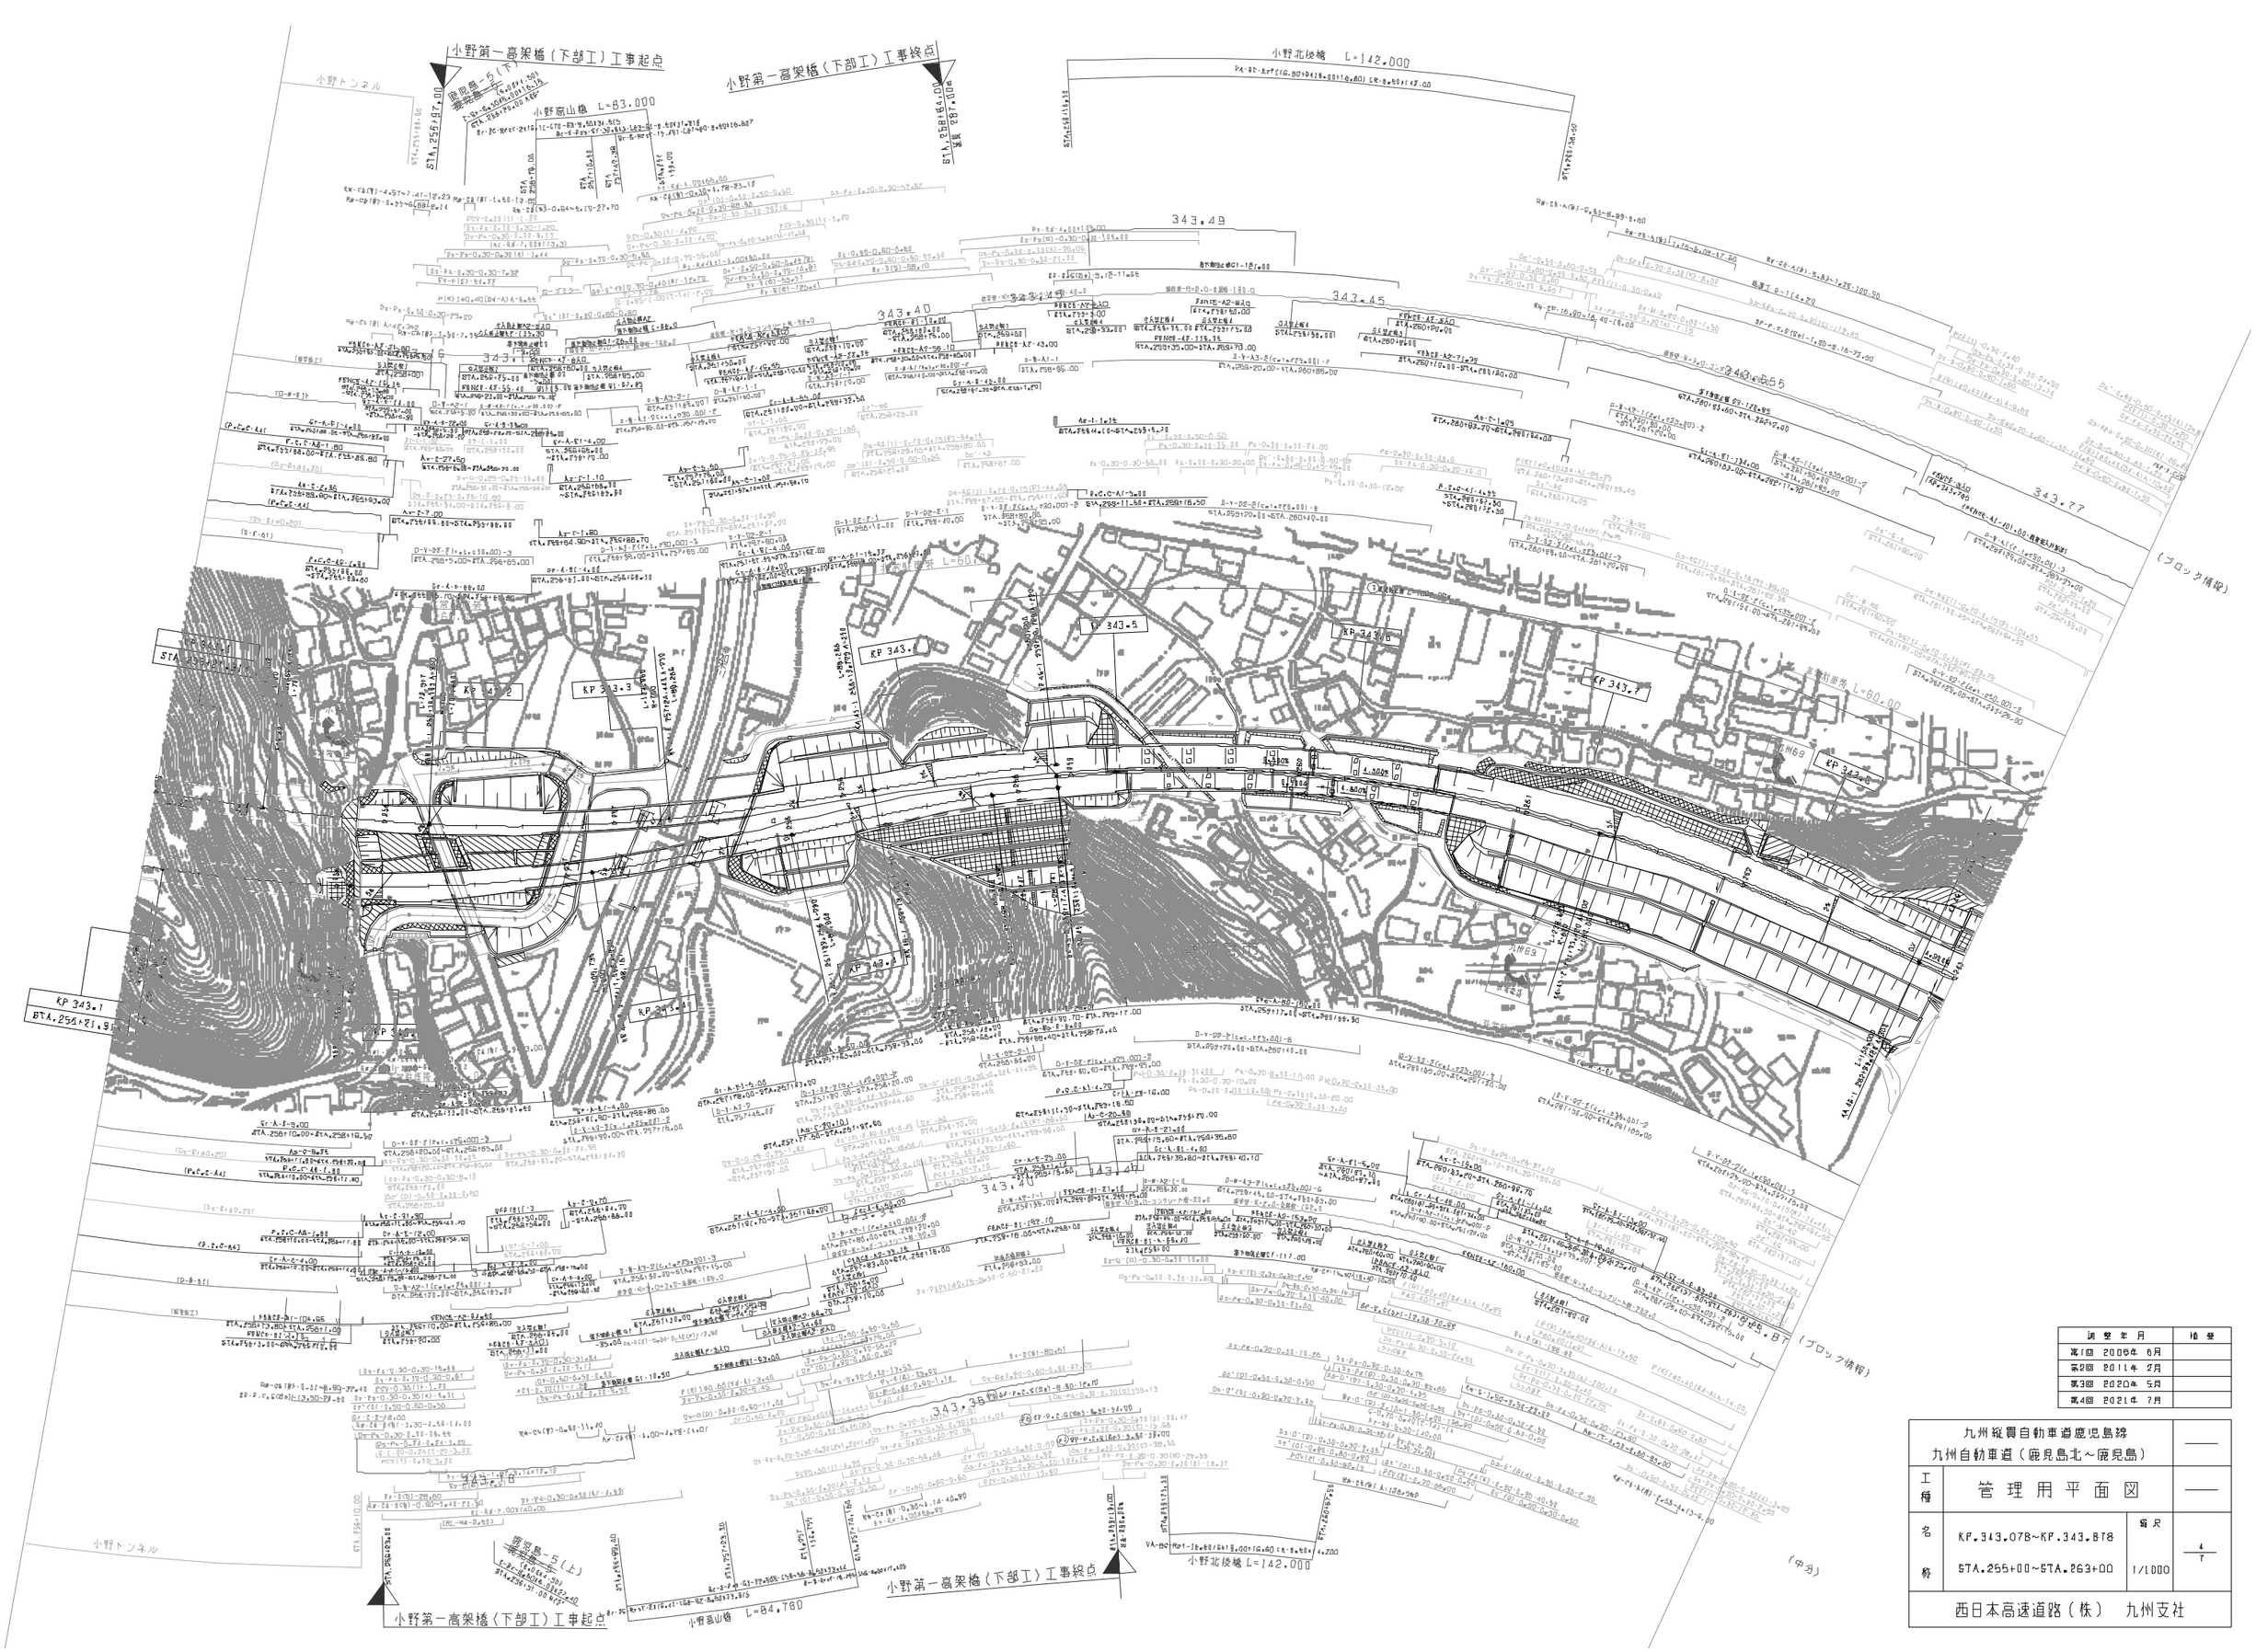

調整年月	備考
第1回 2008年 6月	
第2回 2011年 2月	
第3回 2020年 5月	
第4回 2021年 7月	

九州縦貫自動車道鹿児島線 九州自動車道（鹿見島北～鹿児島）			——
工種	管理用平面図		——
名称	KP.343.078～KP.343.878 STA.255+00～STA.263+00	縮尺 1/1000	4/7
西日本高速道路（株） 九州支社			

九州縦貫自動車道鹿児島線
九州自動車道（鹿児島北～鹿児島）

工種：管理用平面図

名称：KP.343.878~KP.344.678
STA.263+00~STA.271+00

縮尺：1/1000

西日本高速道路（株）　九州支社

適用年月	摘要
第1回 2005年 6月	
第2回 2011年 2月	
第3回 2020年 5月	
第4回 2021年 7月	
第5回 2022年 6月	

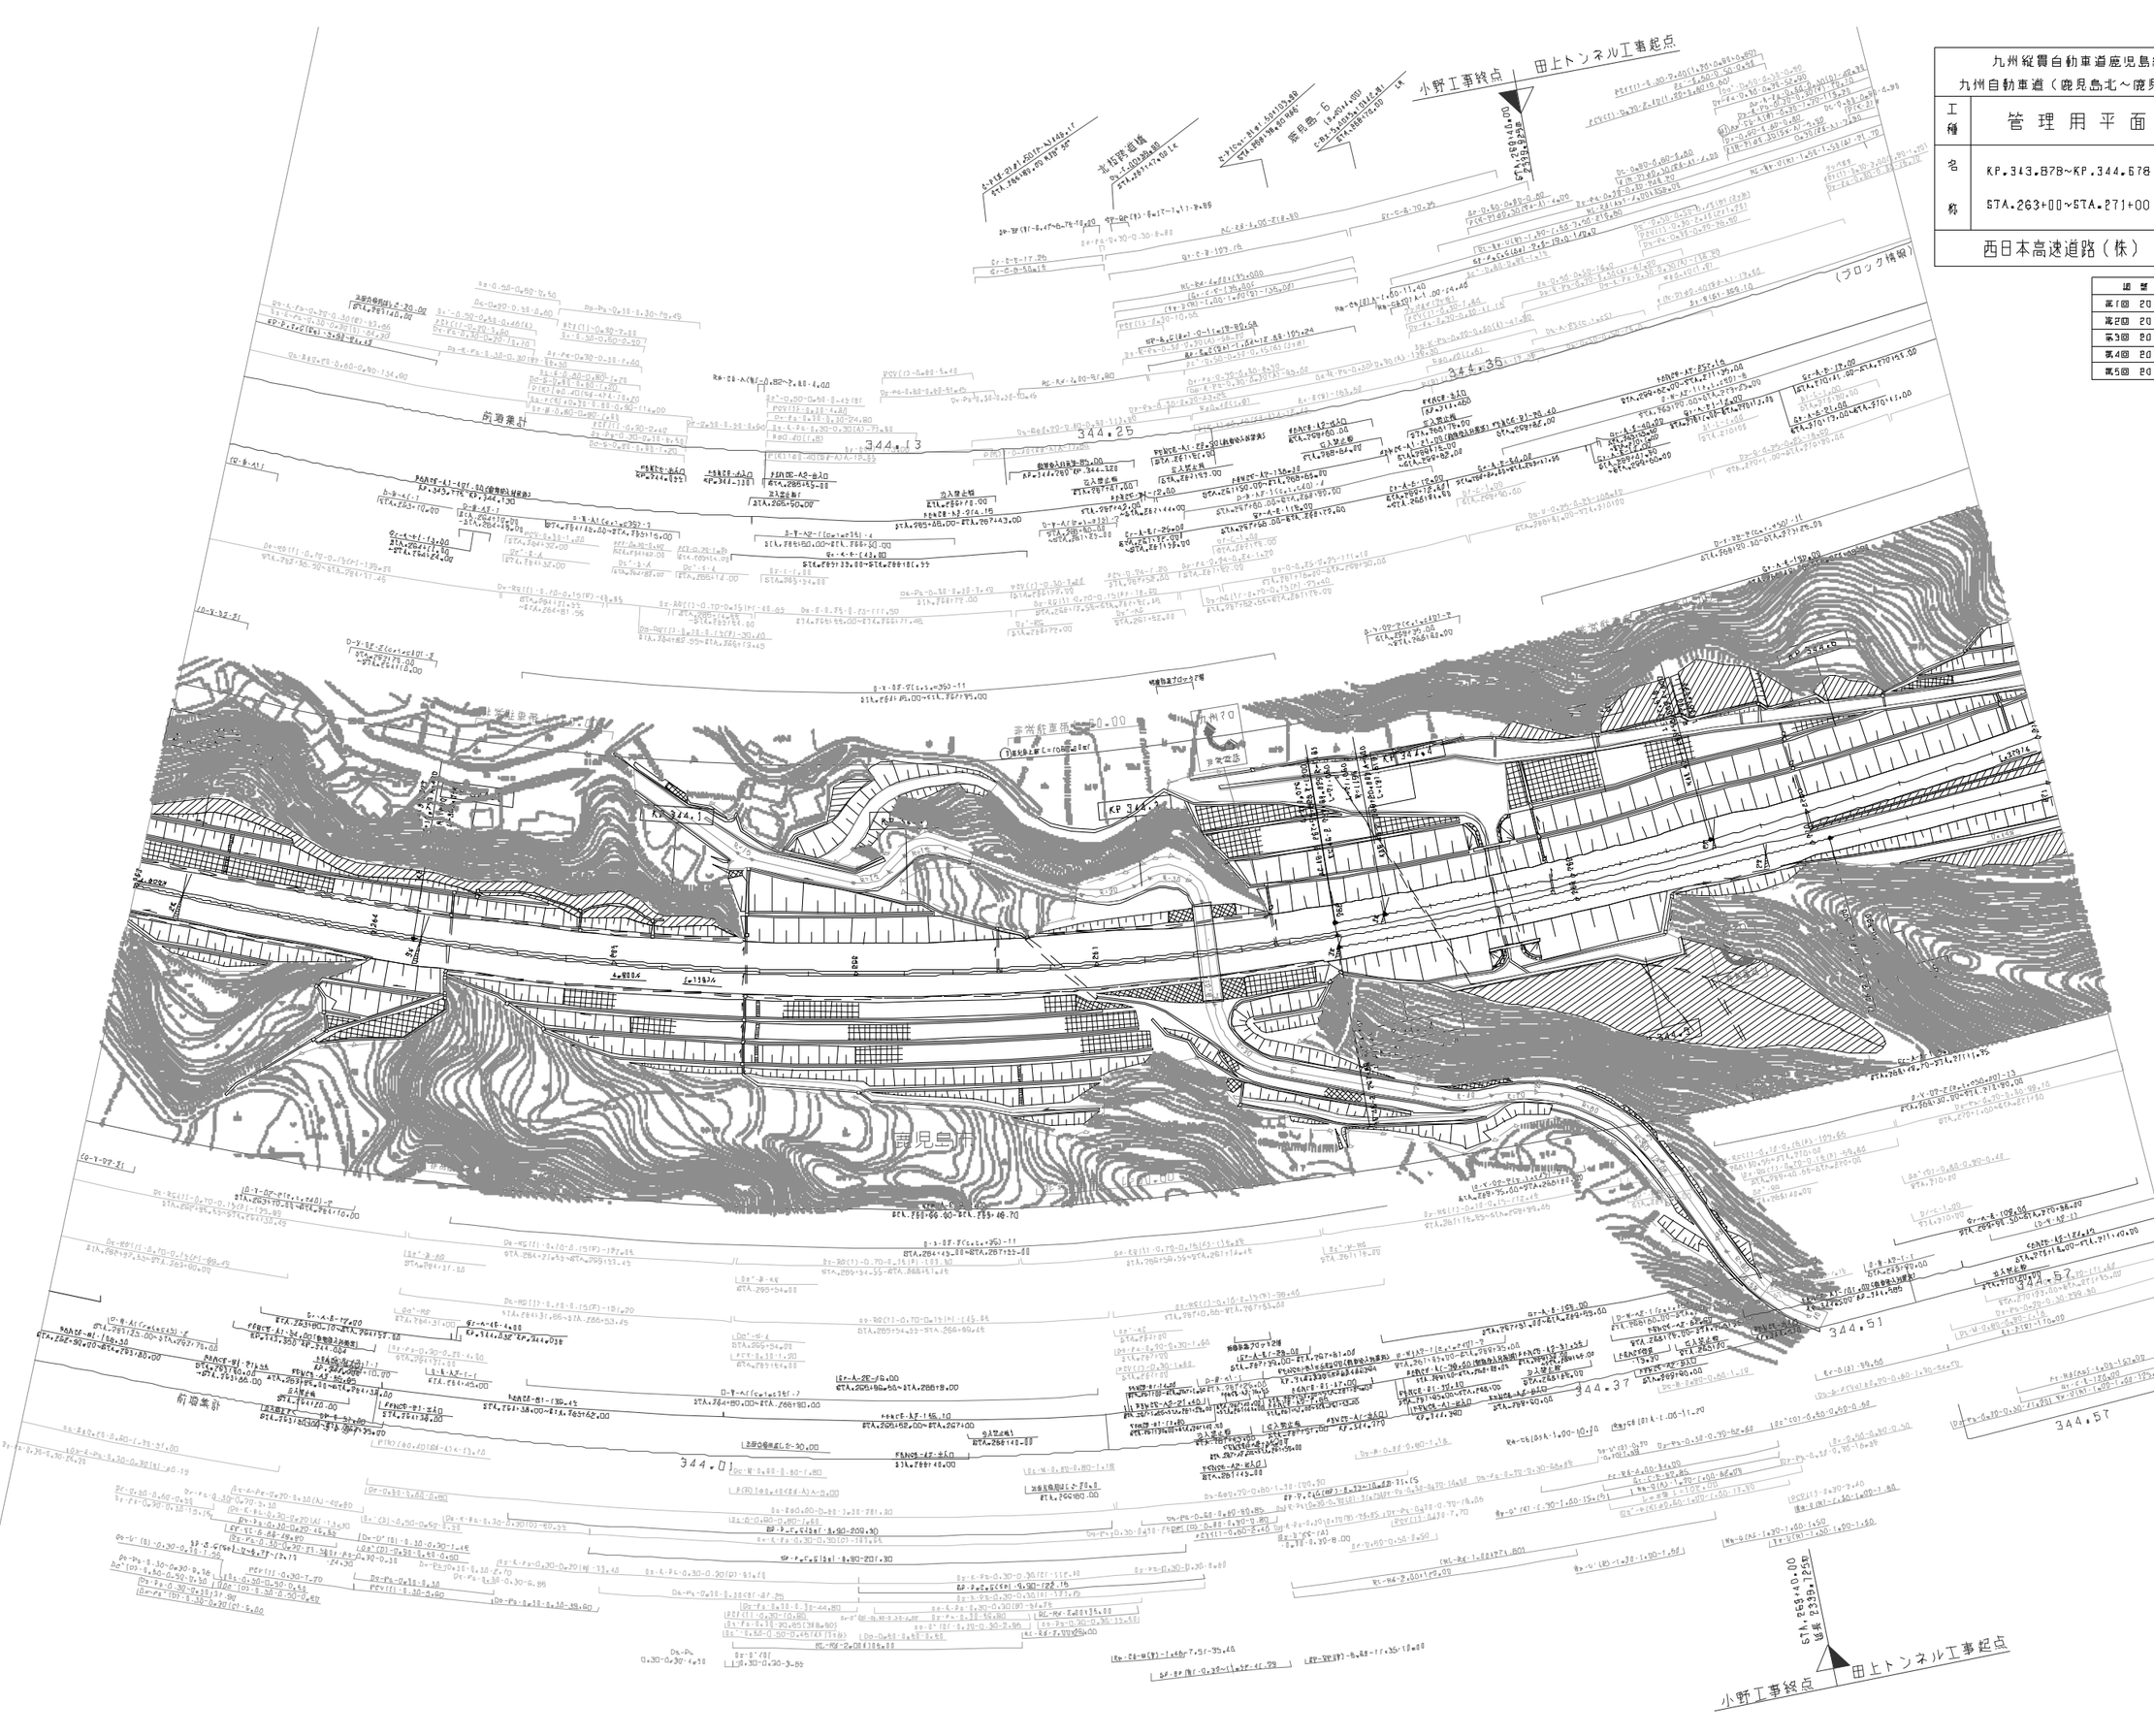

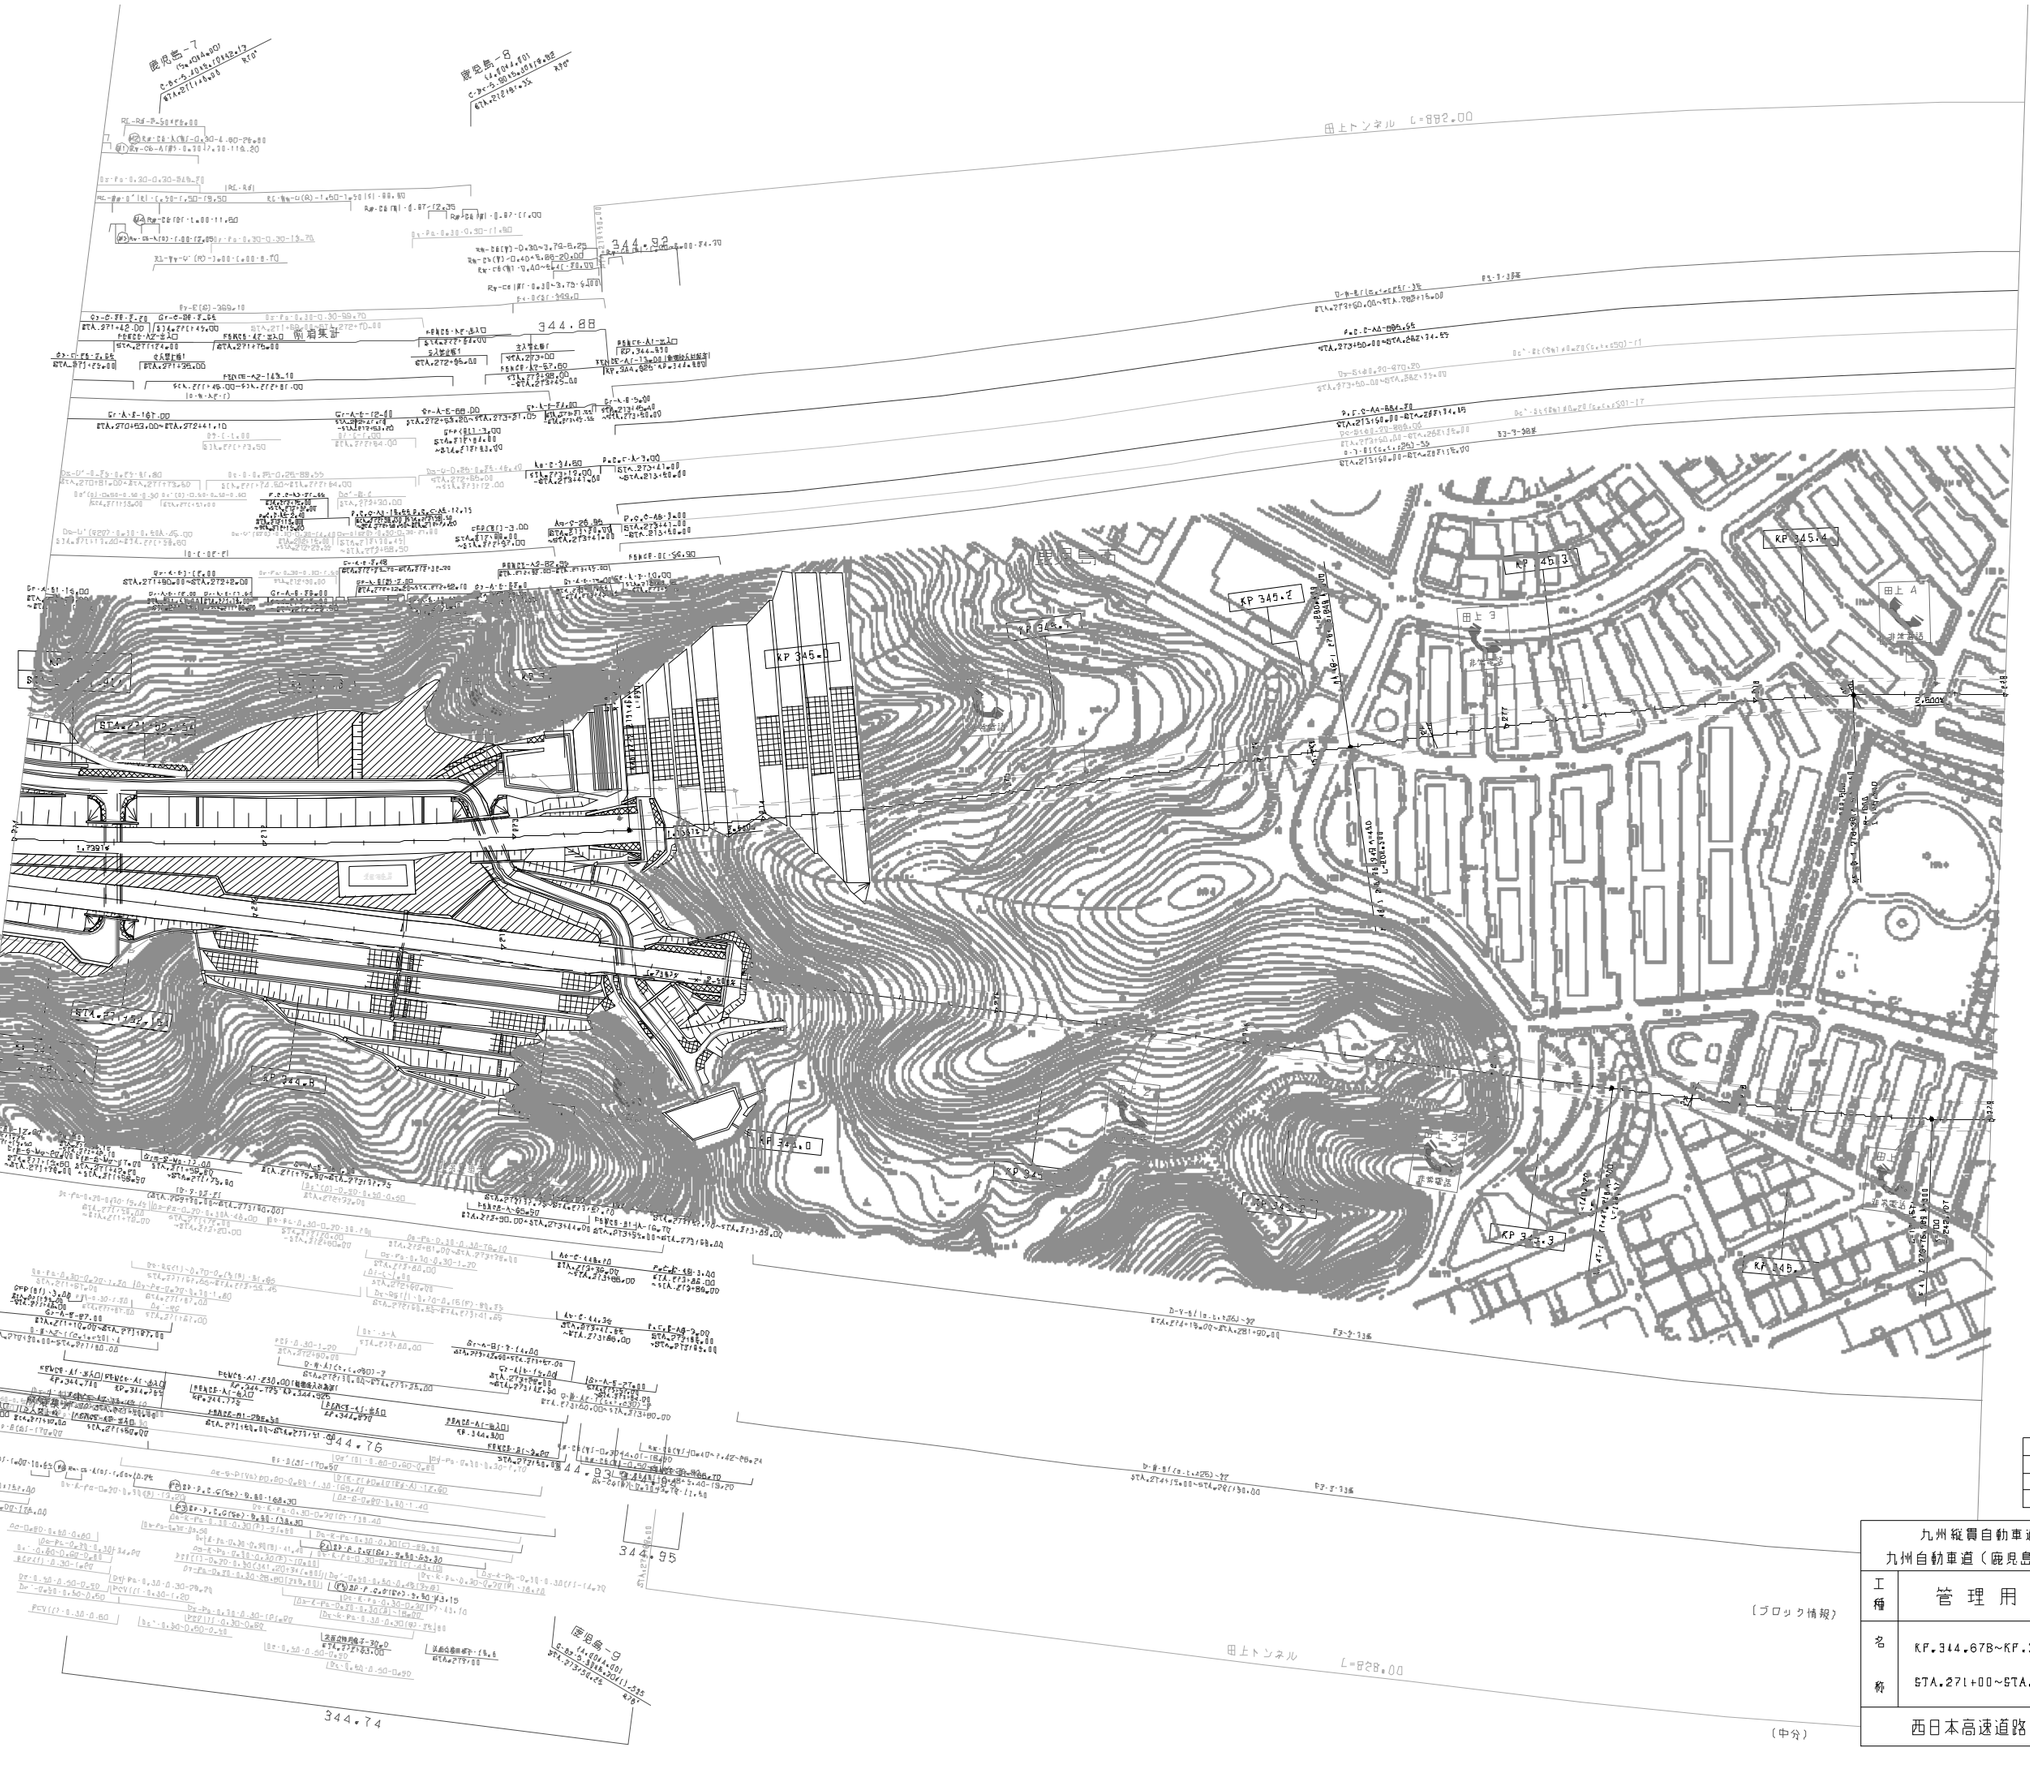

調整年月	摘要
第1回　2005年 6月	
第2回　2011年 2月	
第3回　2020年 5月	

九州縦貫自動車道鹿児島線 九州自動車道（鹿見島北～鹿見島）			——
工種	管理用平面図		——
名称	KP.344.678~KP.345.478 STA.271+00~STA.279+00	縮尺 1/1000	6 7
西日本高速道路（株）　九州支社			

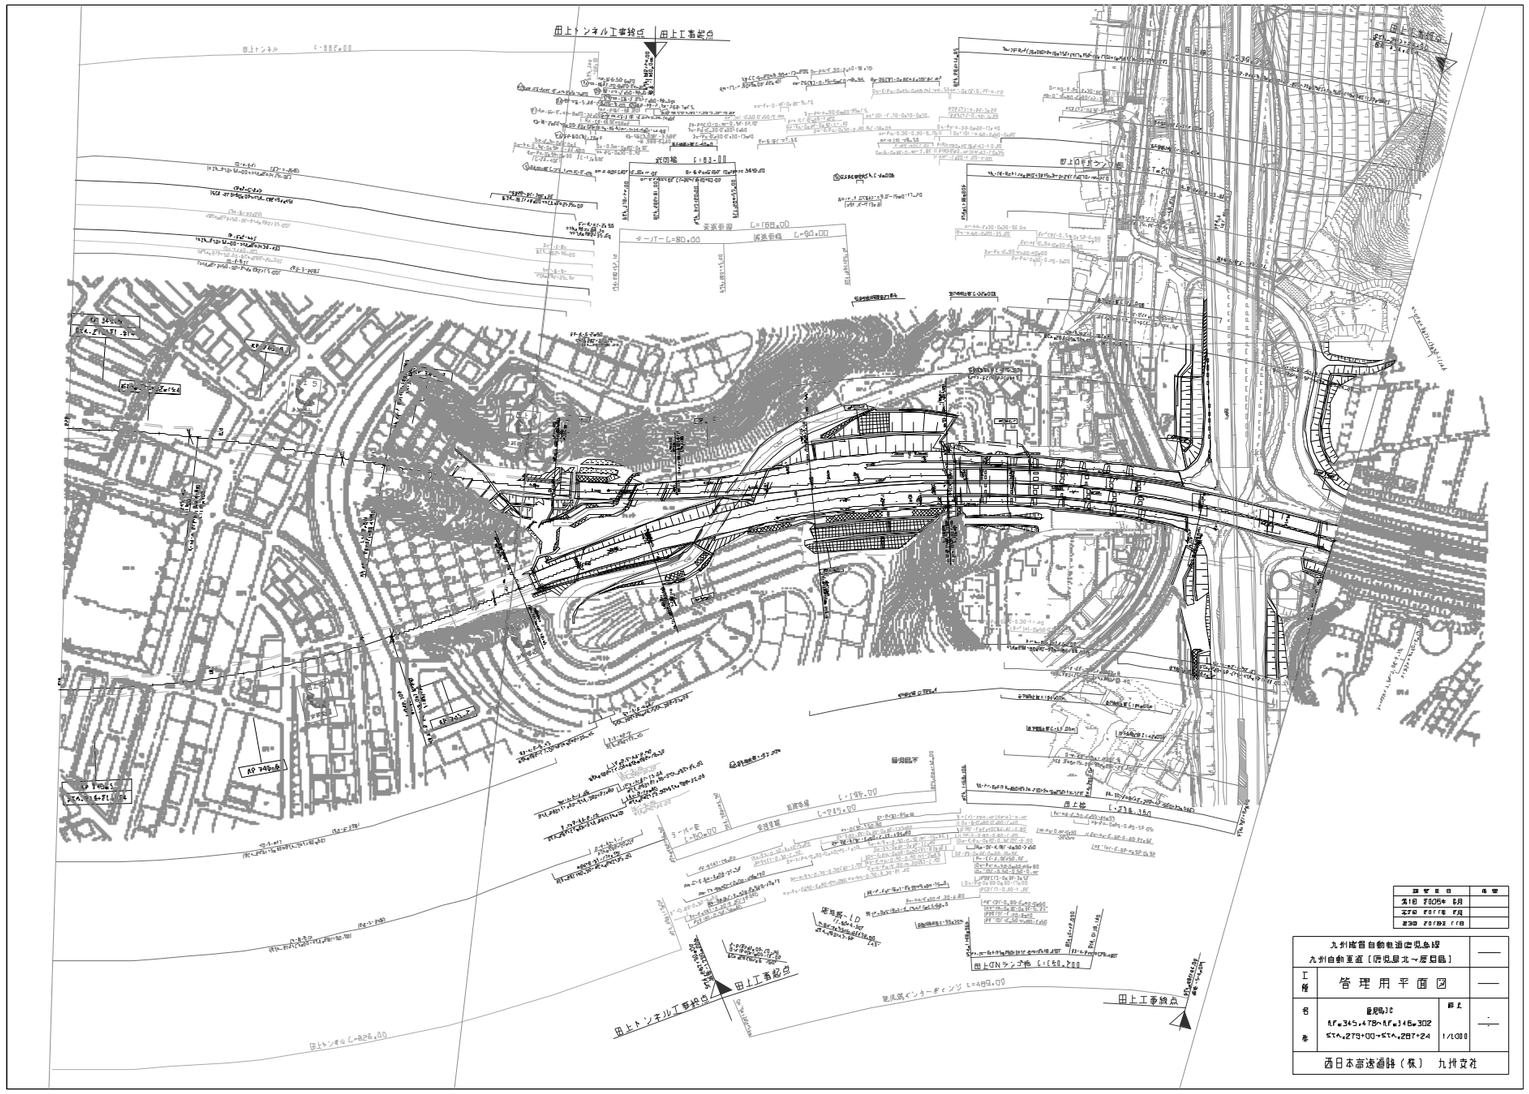
田上トンネル工事施点
田上工事起点
田上工事終点
田上トンネル工事起点
田上ランプ橋
田上ON ランプ橋 L=258.288
田上地
L=218.350
東原第インターディング L=488.00
田上トンネル L=826.00
S-ベース
L=340.00
擁壁
L=745.00
ボーリング L=80.00
支承台座
L=188.00
擁壁
L=90.00
改良地
L=83.00
L=1,278.00
L=1,287.24
AP 340.00
AP 340.00
AP 340.00