九州横断自動車道長崎大分線 長崎自動車道（鳥栖ＪＣＴ～鳥栖）			
工種	管理用平面図		
名称	KP -0.198~KP 0.602 STA.24+00~STA.12+00	縮尺 1/1000	1/2
西日本高速道路（株）　九州支社			

調整年月	場整
第1回 2006年 1月	
第2回 2011年 2月	
第3回 2018年 3月	
第4回 2021年 7月	
第5回 2022年 6月	

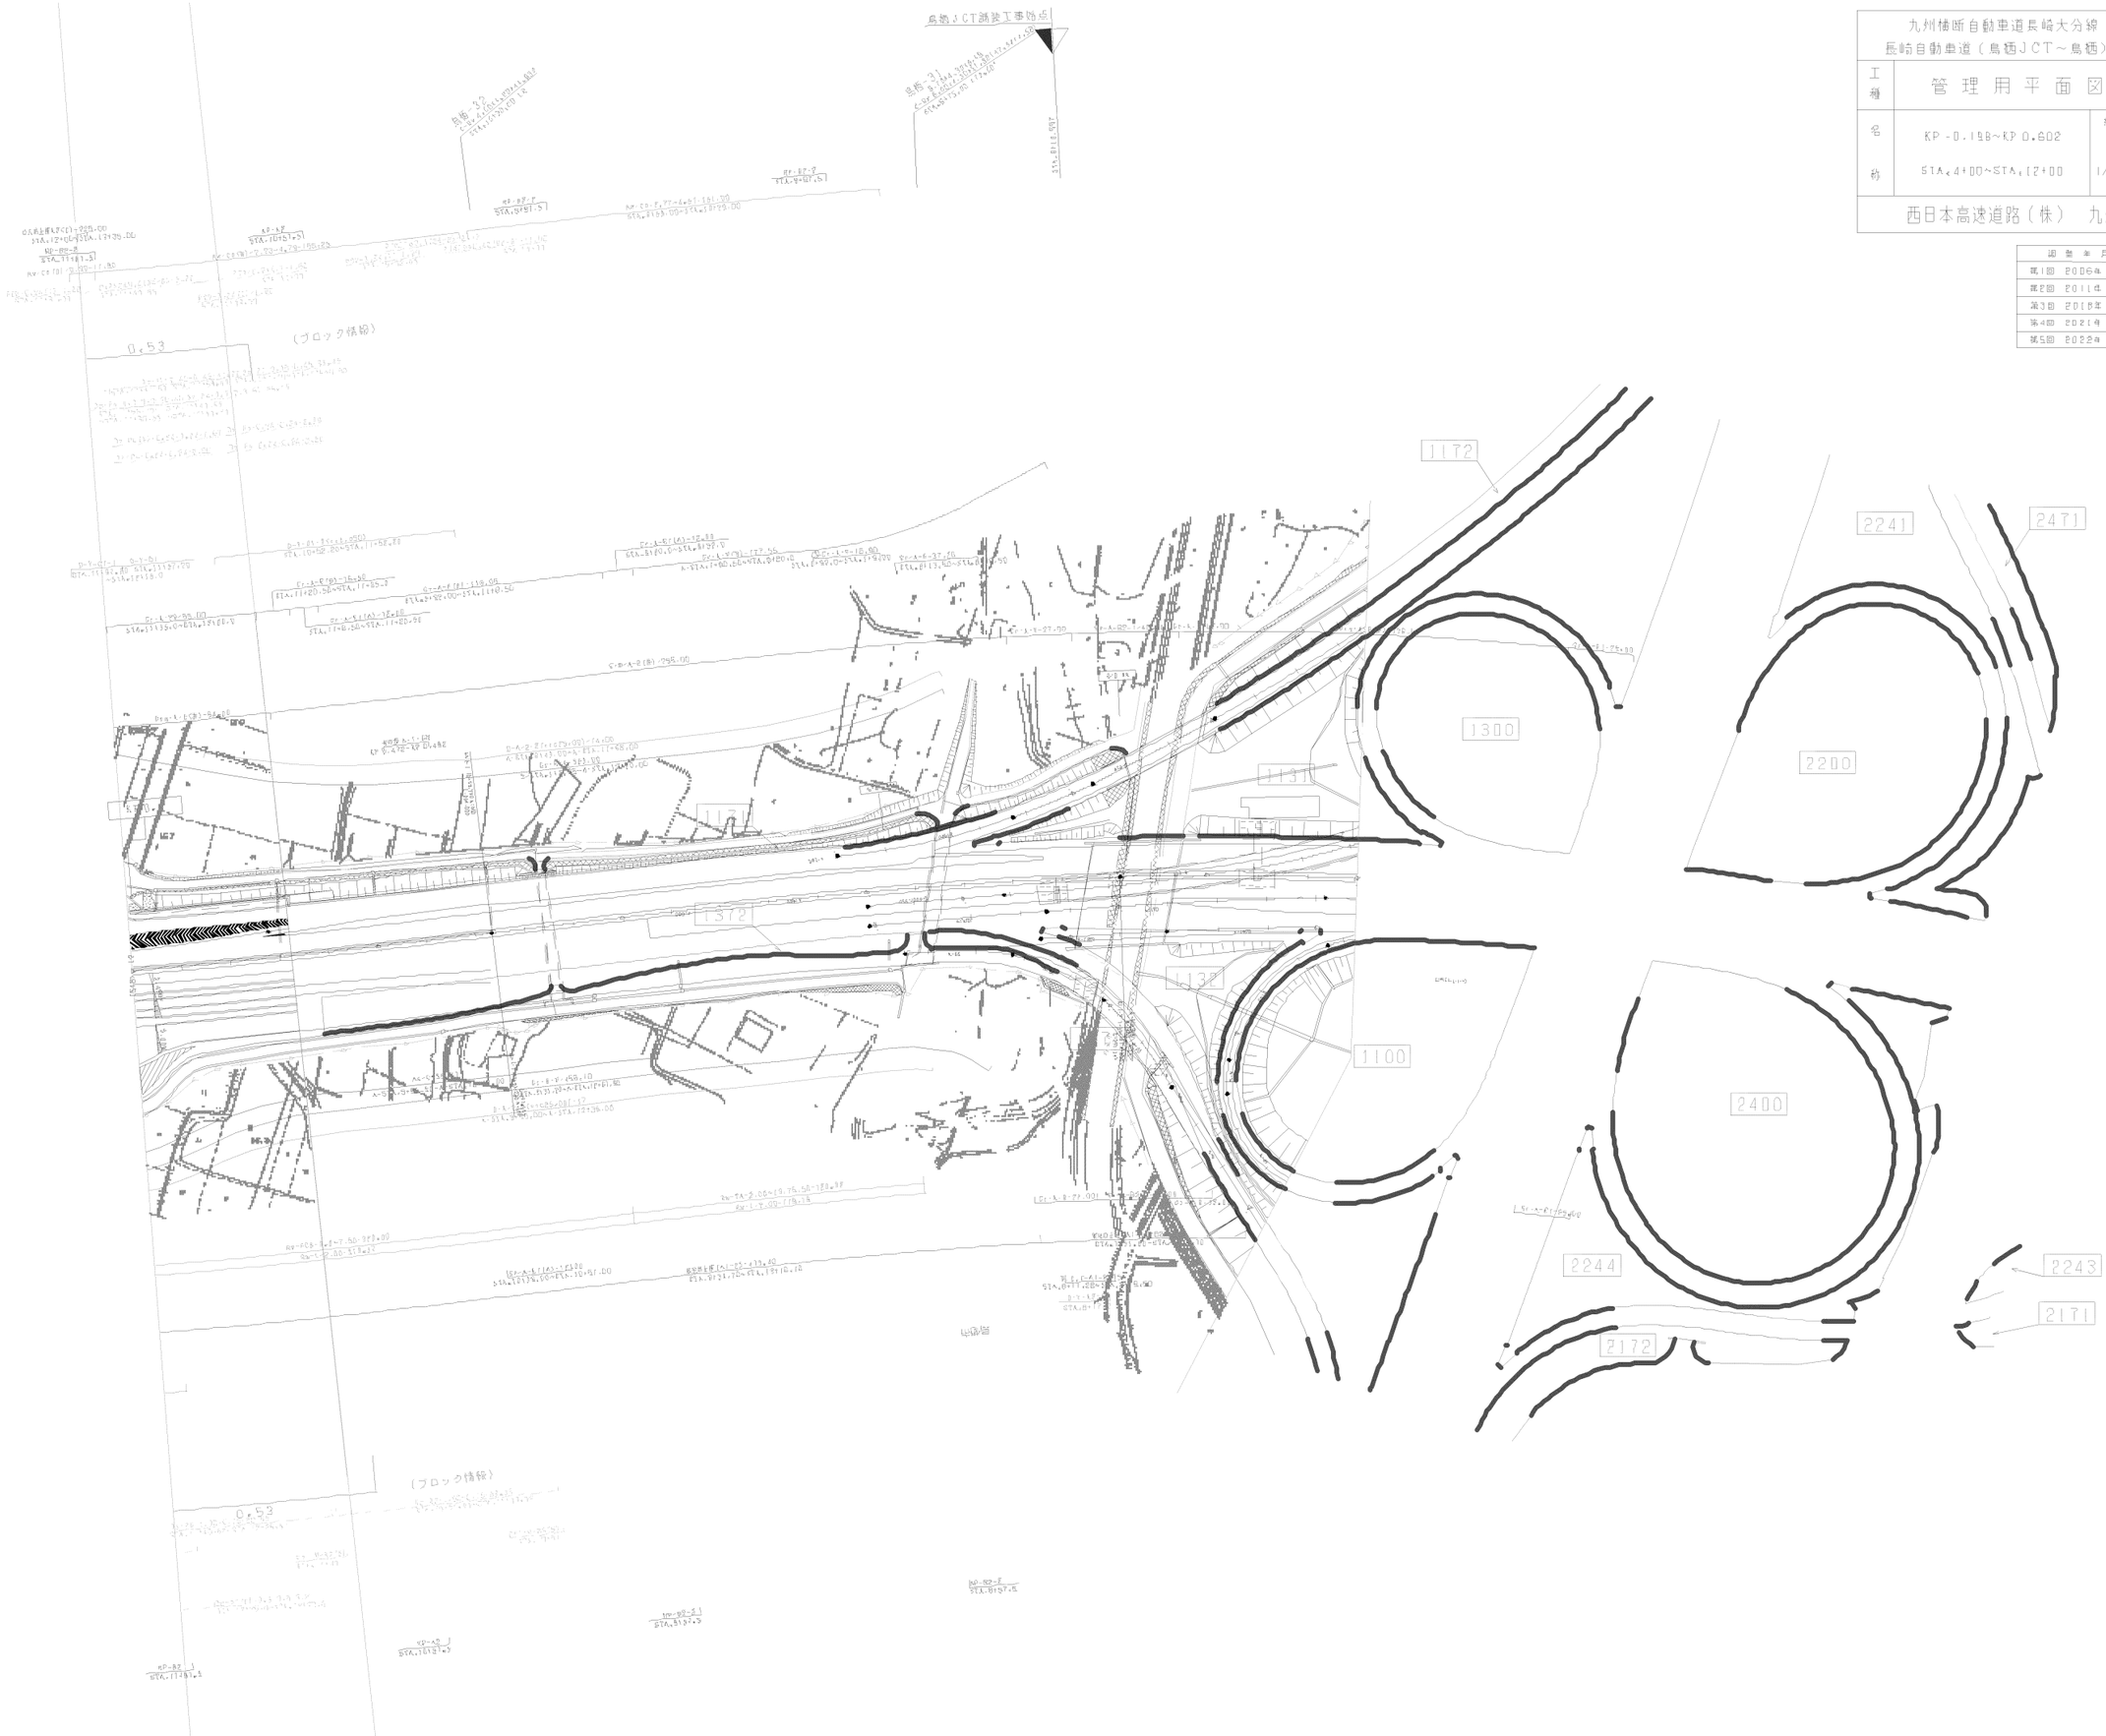

九州横断自動車道長崎大分線 長崎自動車道（鳥栖ＪＣＴ～鳥栖）		——
工種	管理用平面図	——
名称	鳥栖JCT KP 0.602~KP 1.262 STA.12+00~STA.18+60	縮尺 R (1/1000
		2/2
西日本高速道路（株）　九州支社		

訂正年月	摘要
第1回 2006年 1月	
第2回 2011年 2月	
第3回 2019年 11月	
第4回 2020年 5月	
第5回 2022年 6月	

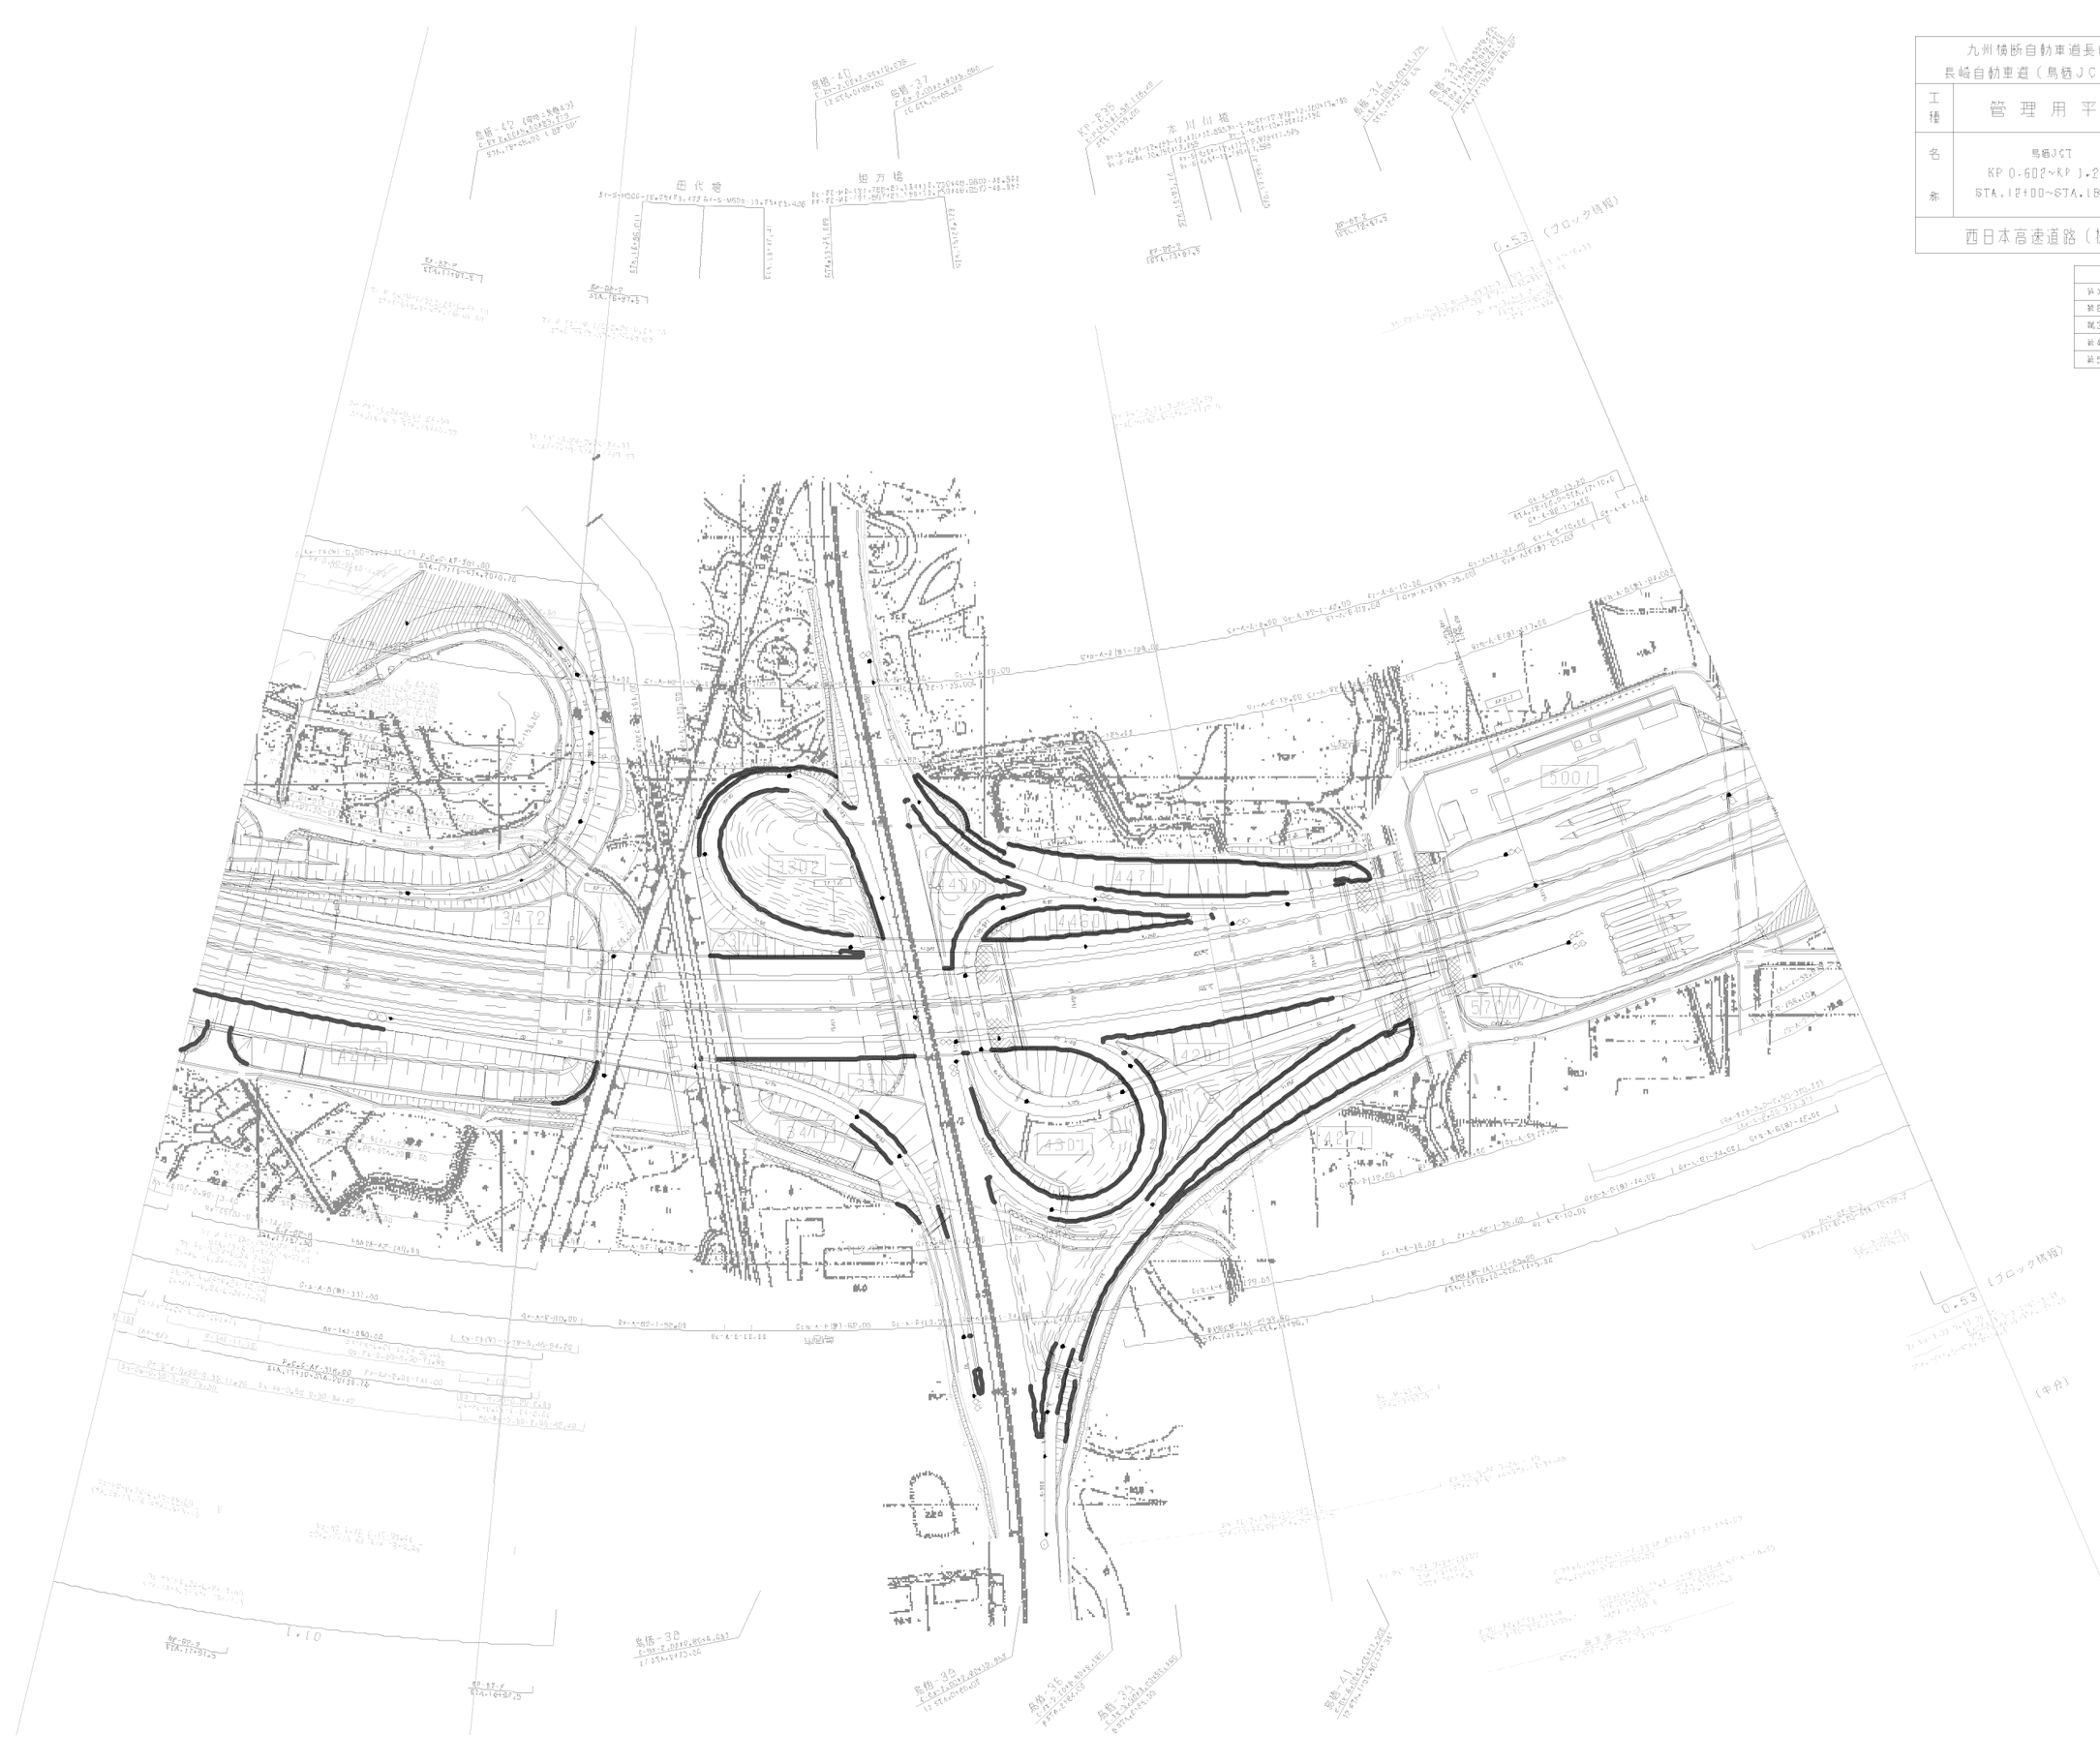

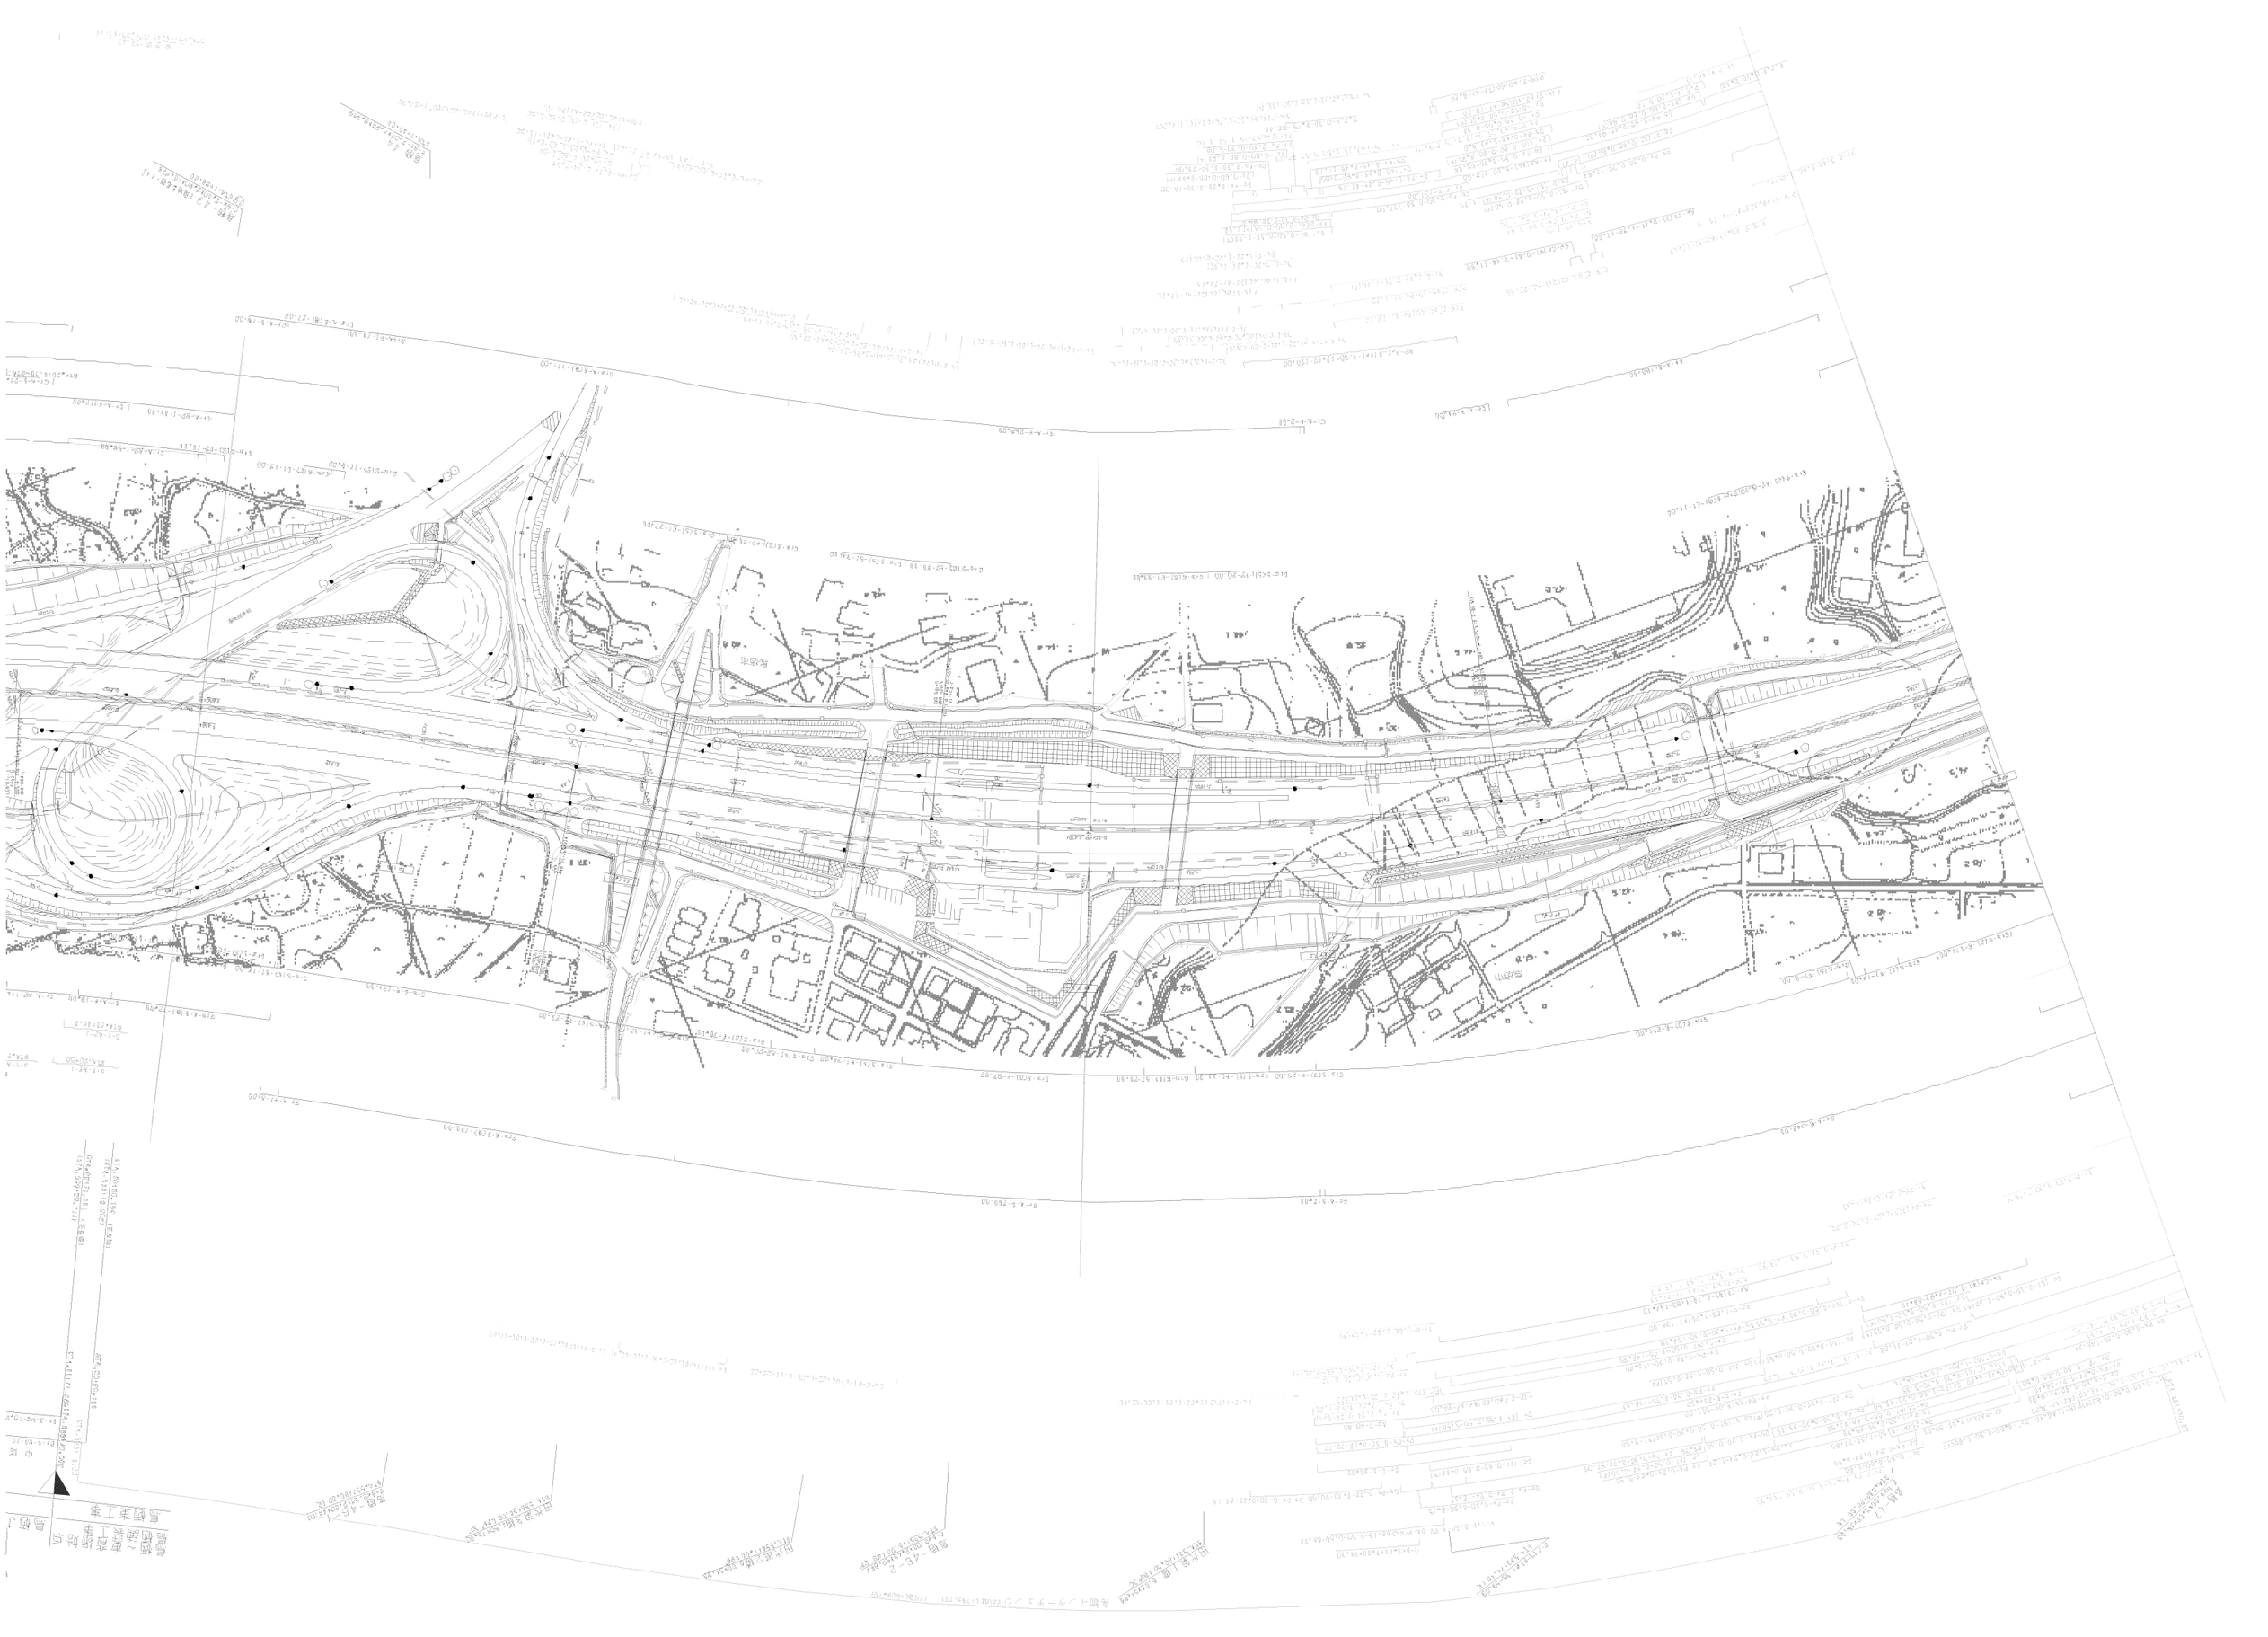

九州横断自動車道長崎大分線
長崎自動車道（鳥栖～東脊振）

工種	管理用平面図	
名称	鳥栖JCT KP 1.262～KP 2.303 STA. 531+00～STA. 541+40	縮尺 1/1000

西日本高速道路（株）　九州支社

改訂年月	摘要
第1回 2006年 1月	
第2回 2018年 11月	
第3回 2020年 5月	
第4回 2022年 5月	



調査年月	摘要
第1回 2006年 1月	

九州横断自動車道長崎大分線 長崎自動車道（鳥栖～東脊振）			——
工種	管理用平面図		——
名称	KP 2.303~KP 2.703 STA.527+00~STA.531+00	縮尺 1/1000	2/19
西日本高速道路（株） 九州支社			

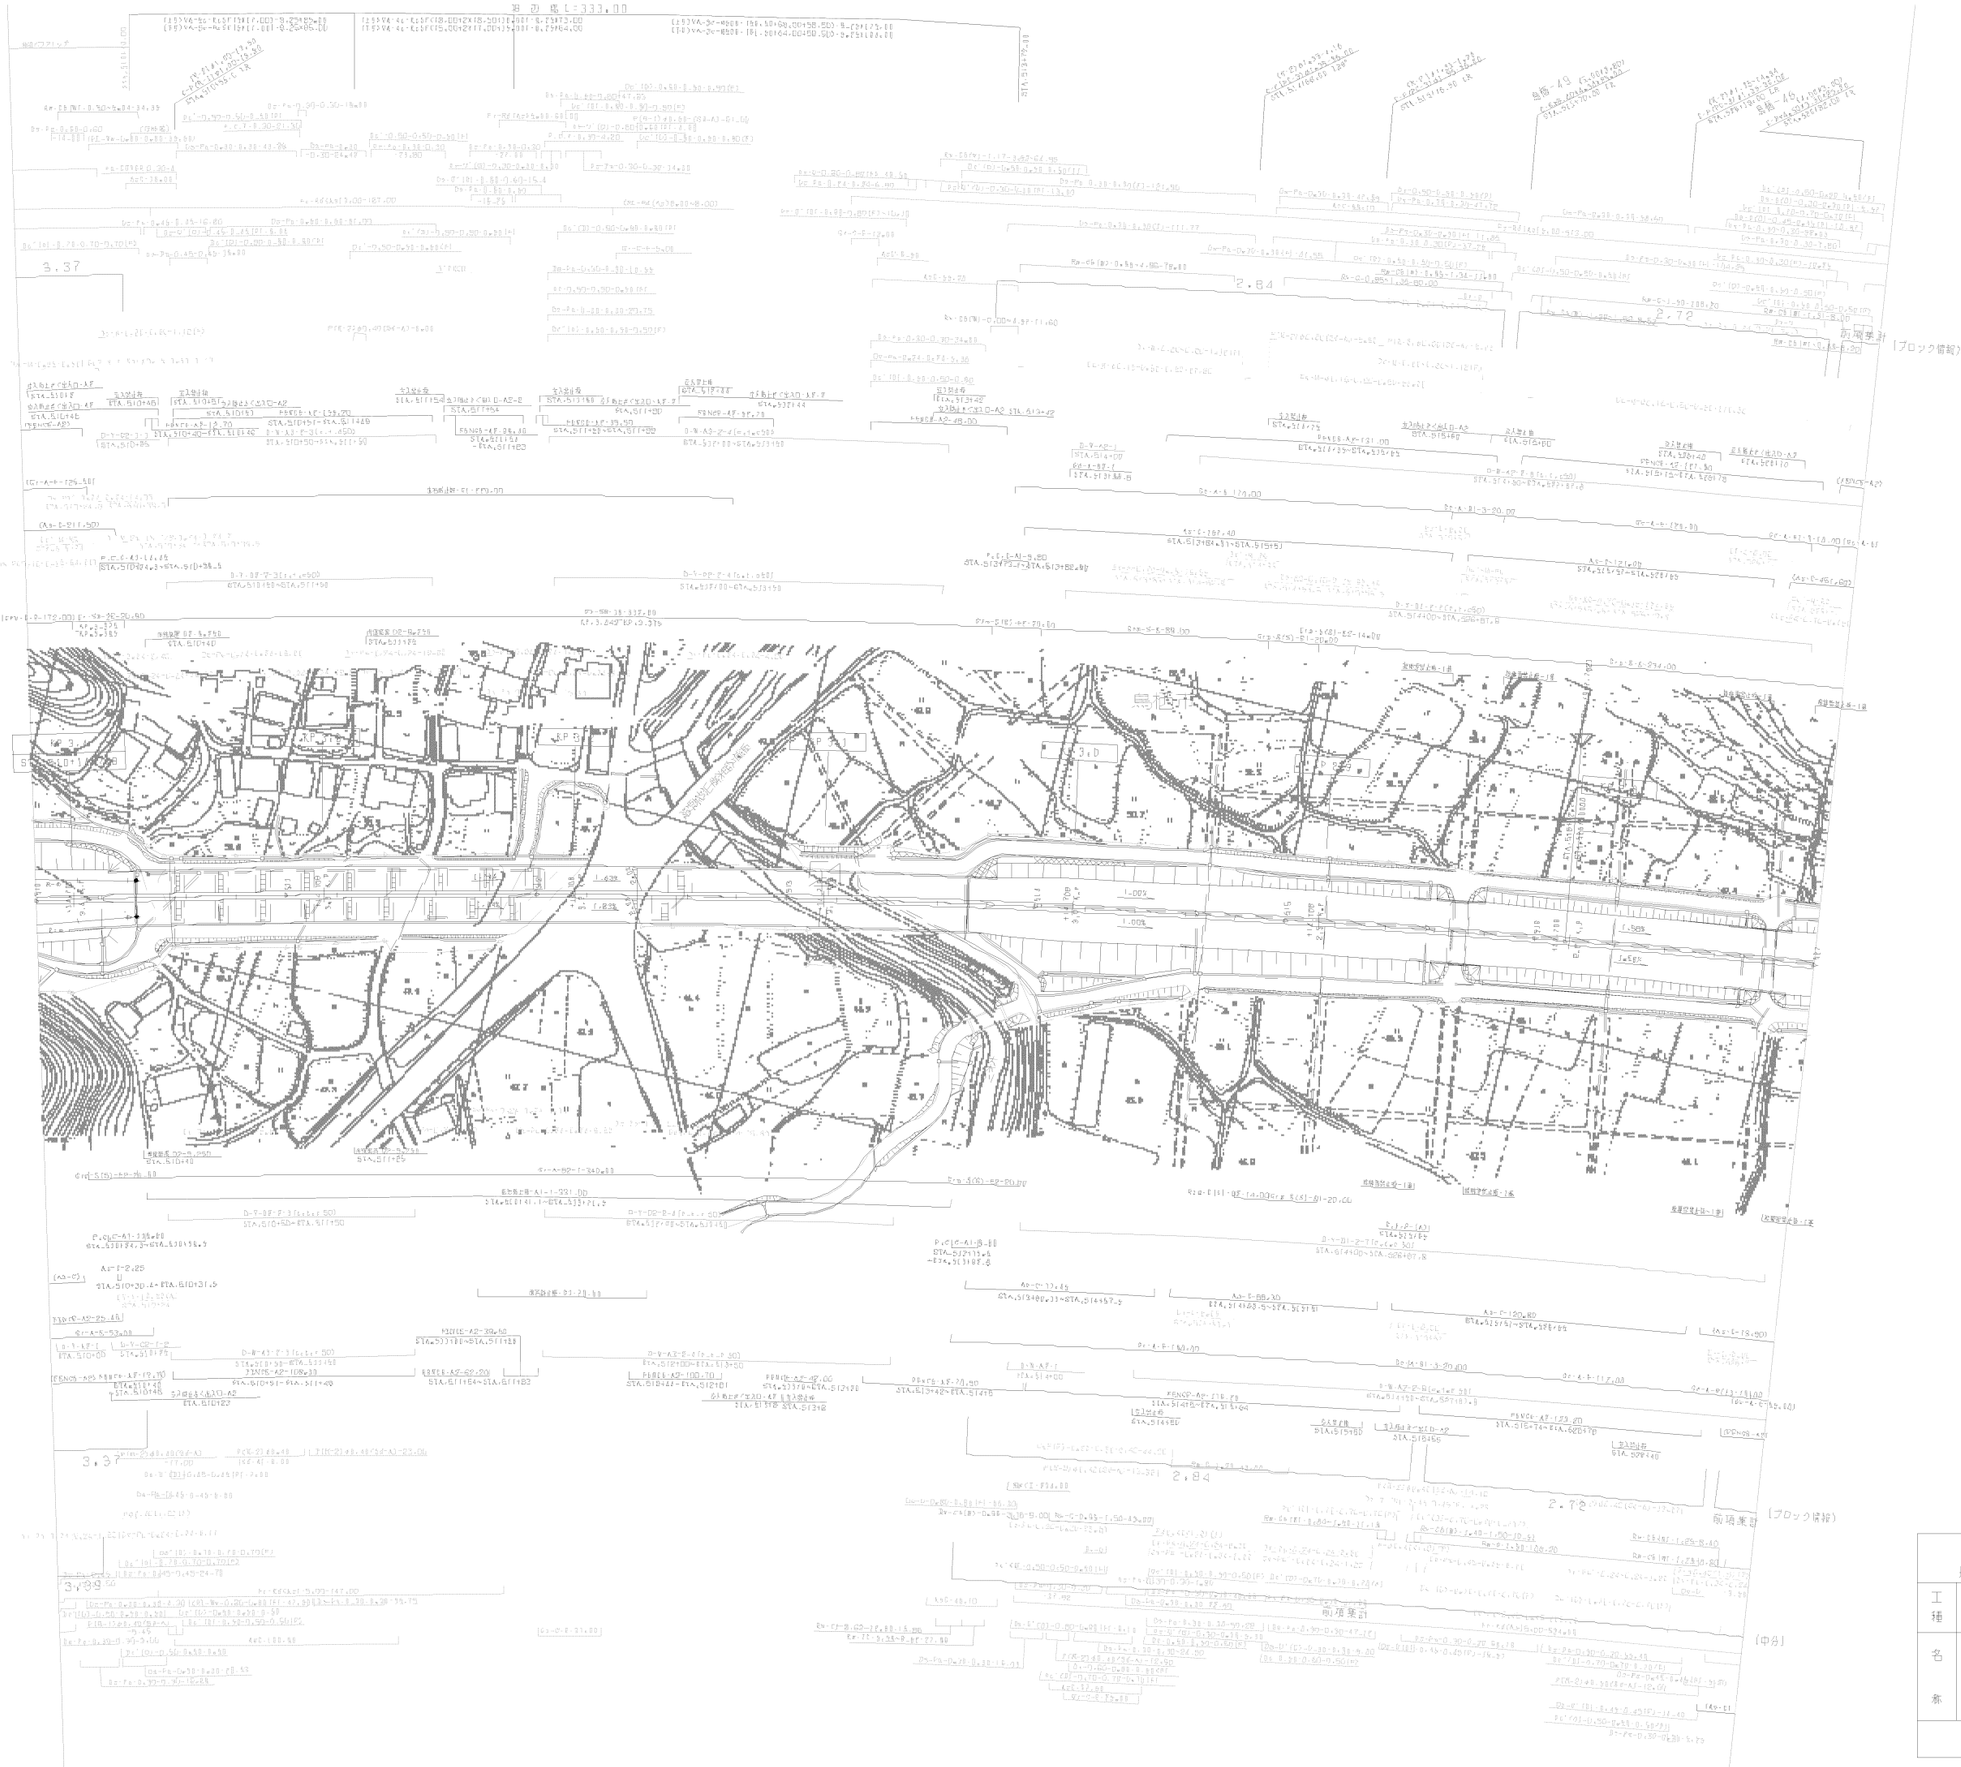

図面年月	摘要
第1回 2006年 1月	
第2回 2020年 5月	
第3回 2021年 7月	

	九州横断自動車道長崎大分線 長崎自動車道（鳥栖～東脊振）		——
工種	管理用平面図		——
名称	KP 2.703～KP 3.415 STA.510+00～STA.527+00	縮尺	1/1000
			3 / 9
西日本高速道路（株） 九州支社			

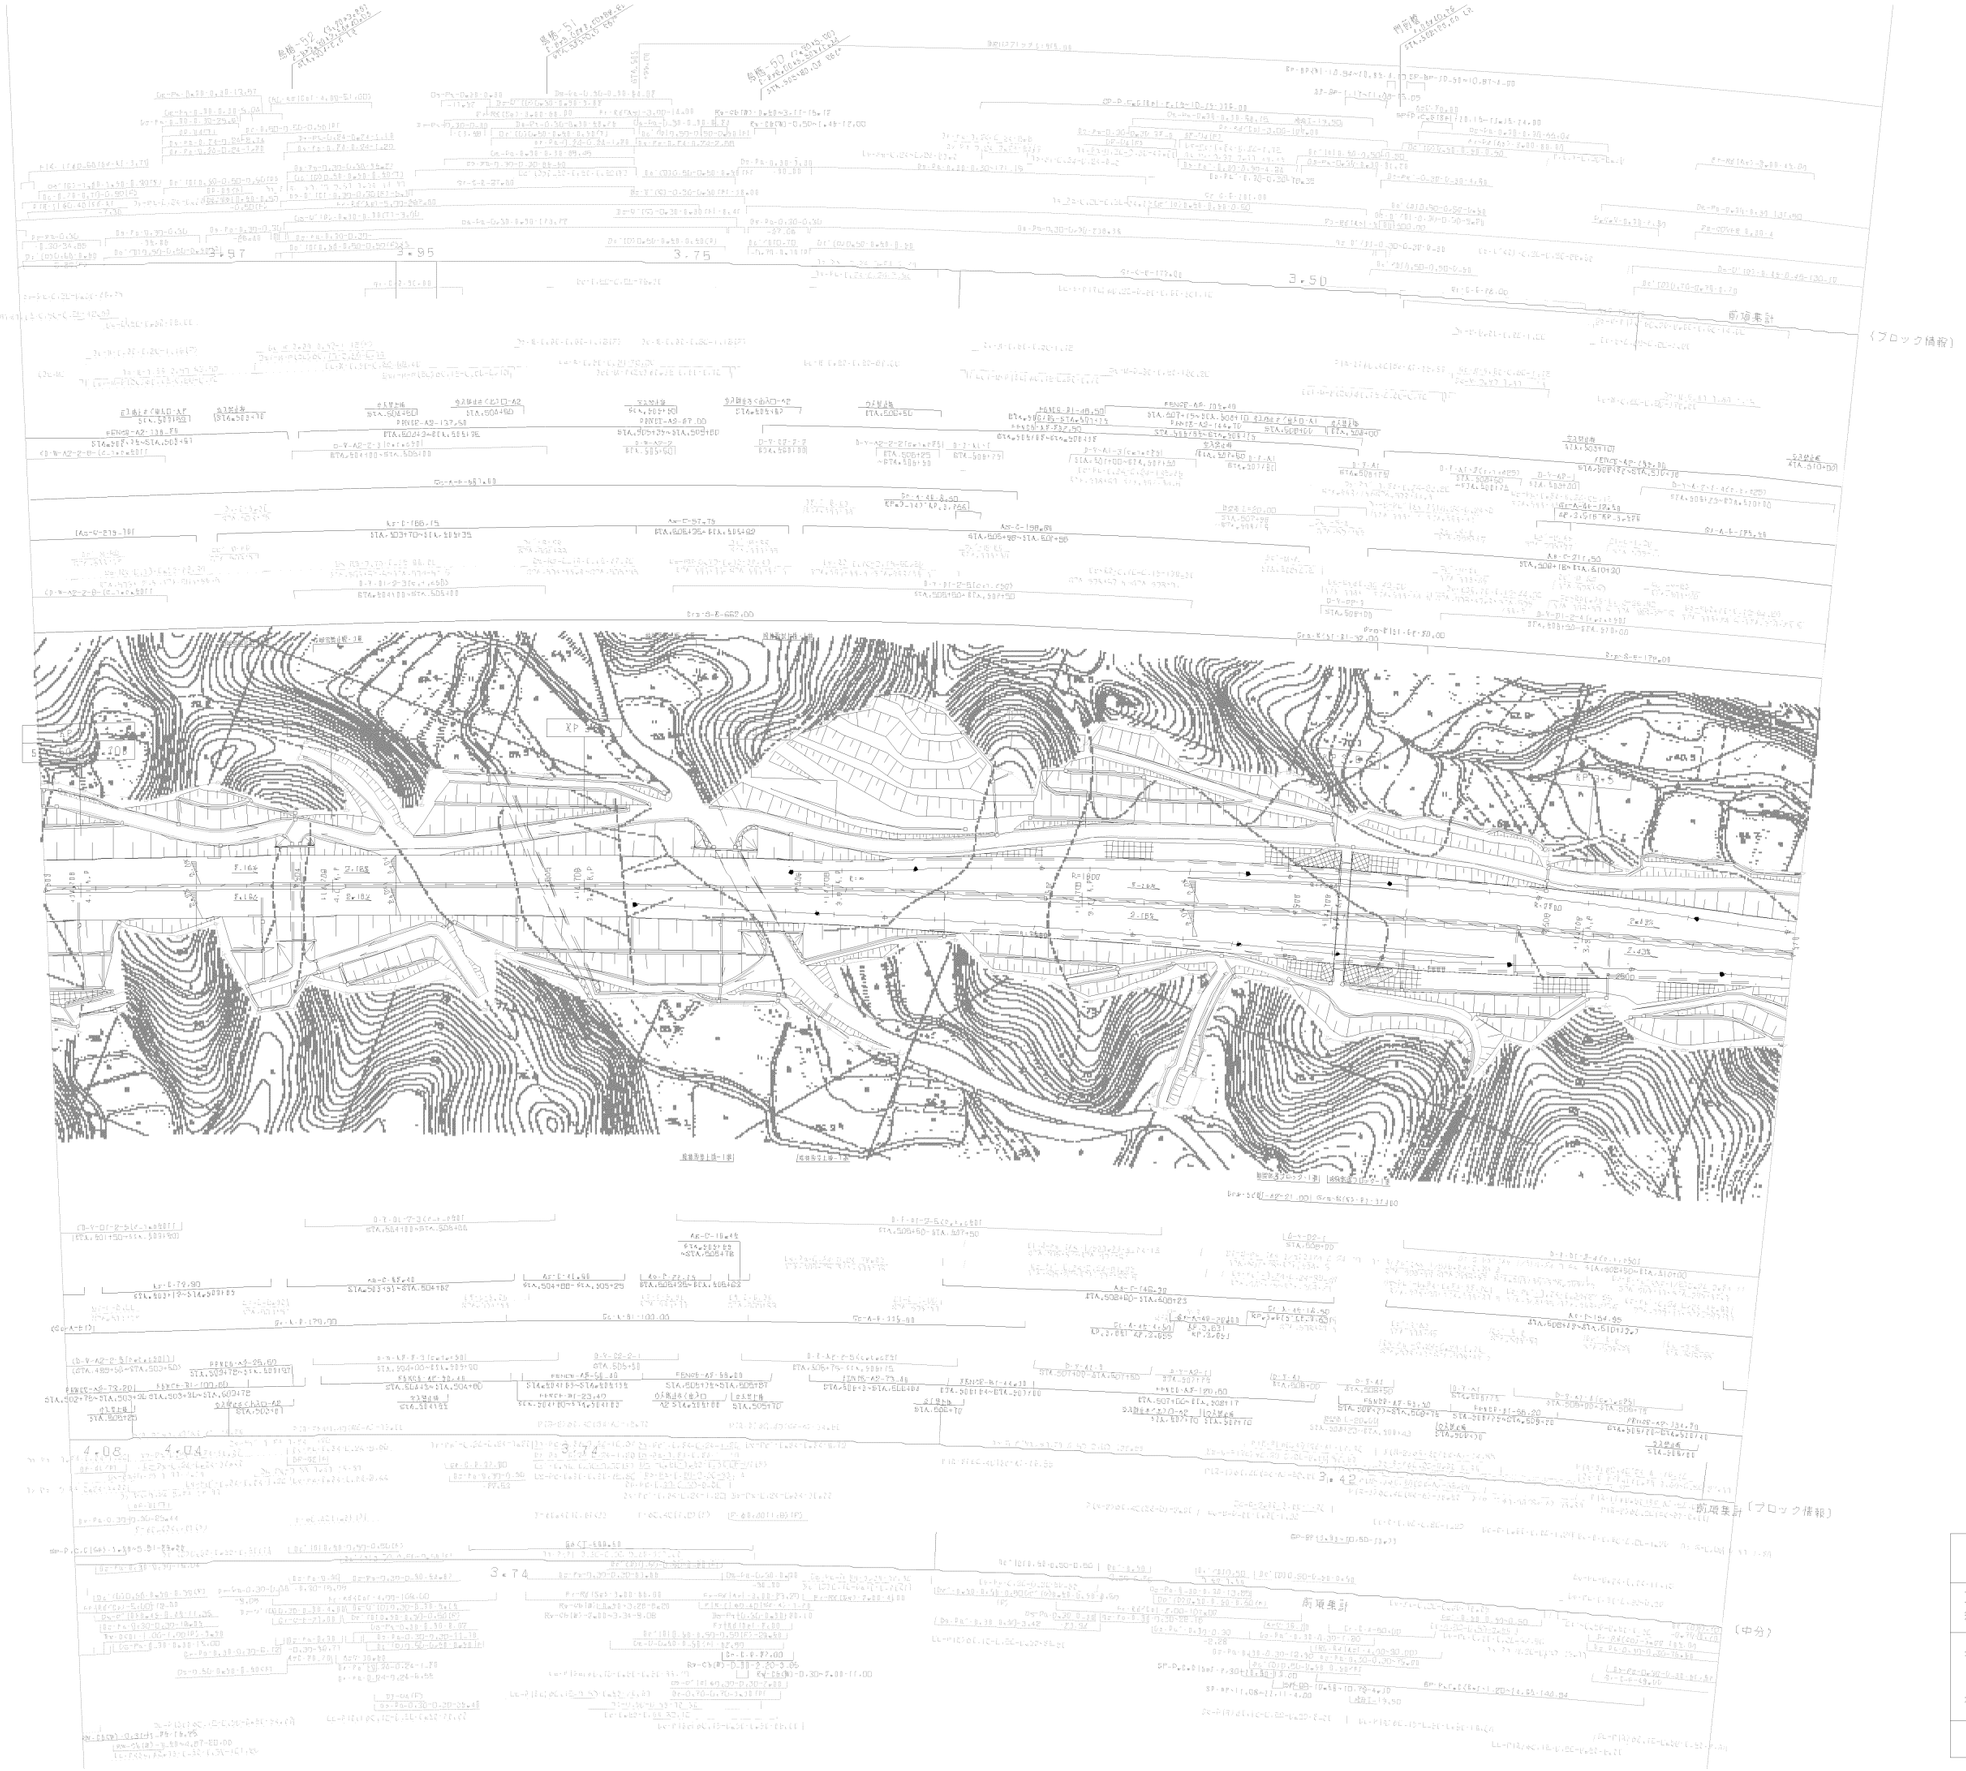

図 数 年 月	修 要
第1回 2006年 1月	
第2回 2020年 5月	

九州横断自動車道長崎大分線 長崎自動車道（鳥栖～東脊振）			
工種	管理用平面図		
名称	XP 3.415～KP 4.115 STA.503+00～STA.510+00	縮尺 1/1000	4/19
西日本高速道路（株） 九州支社			

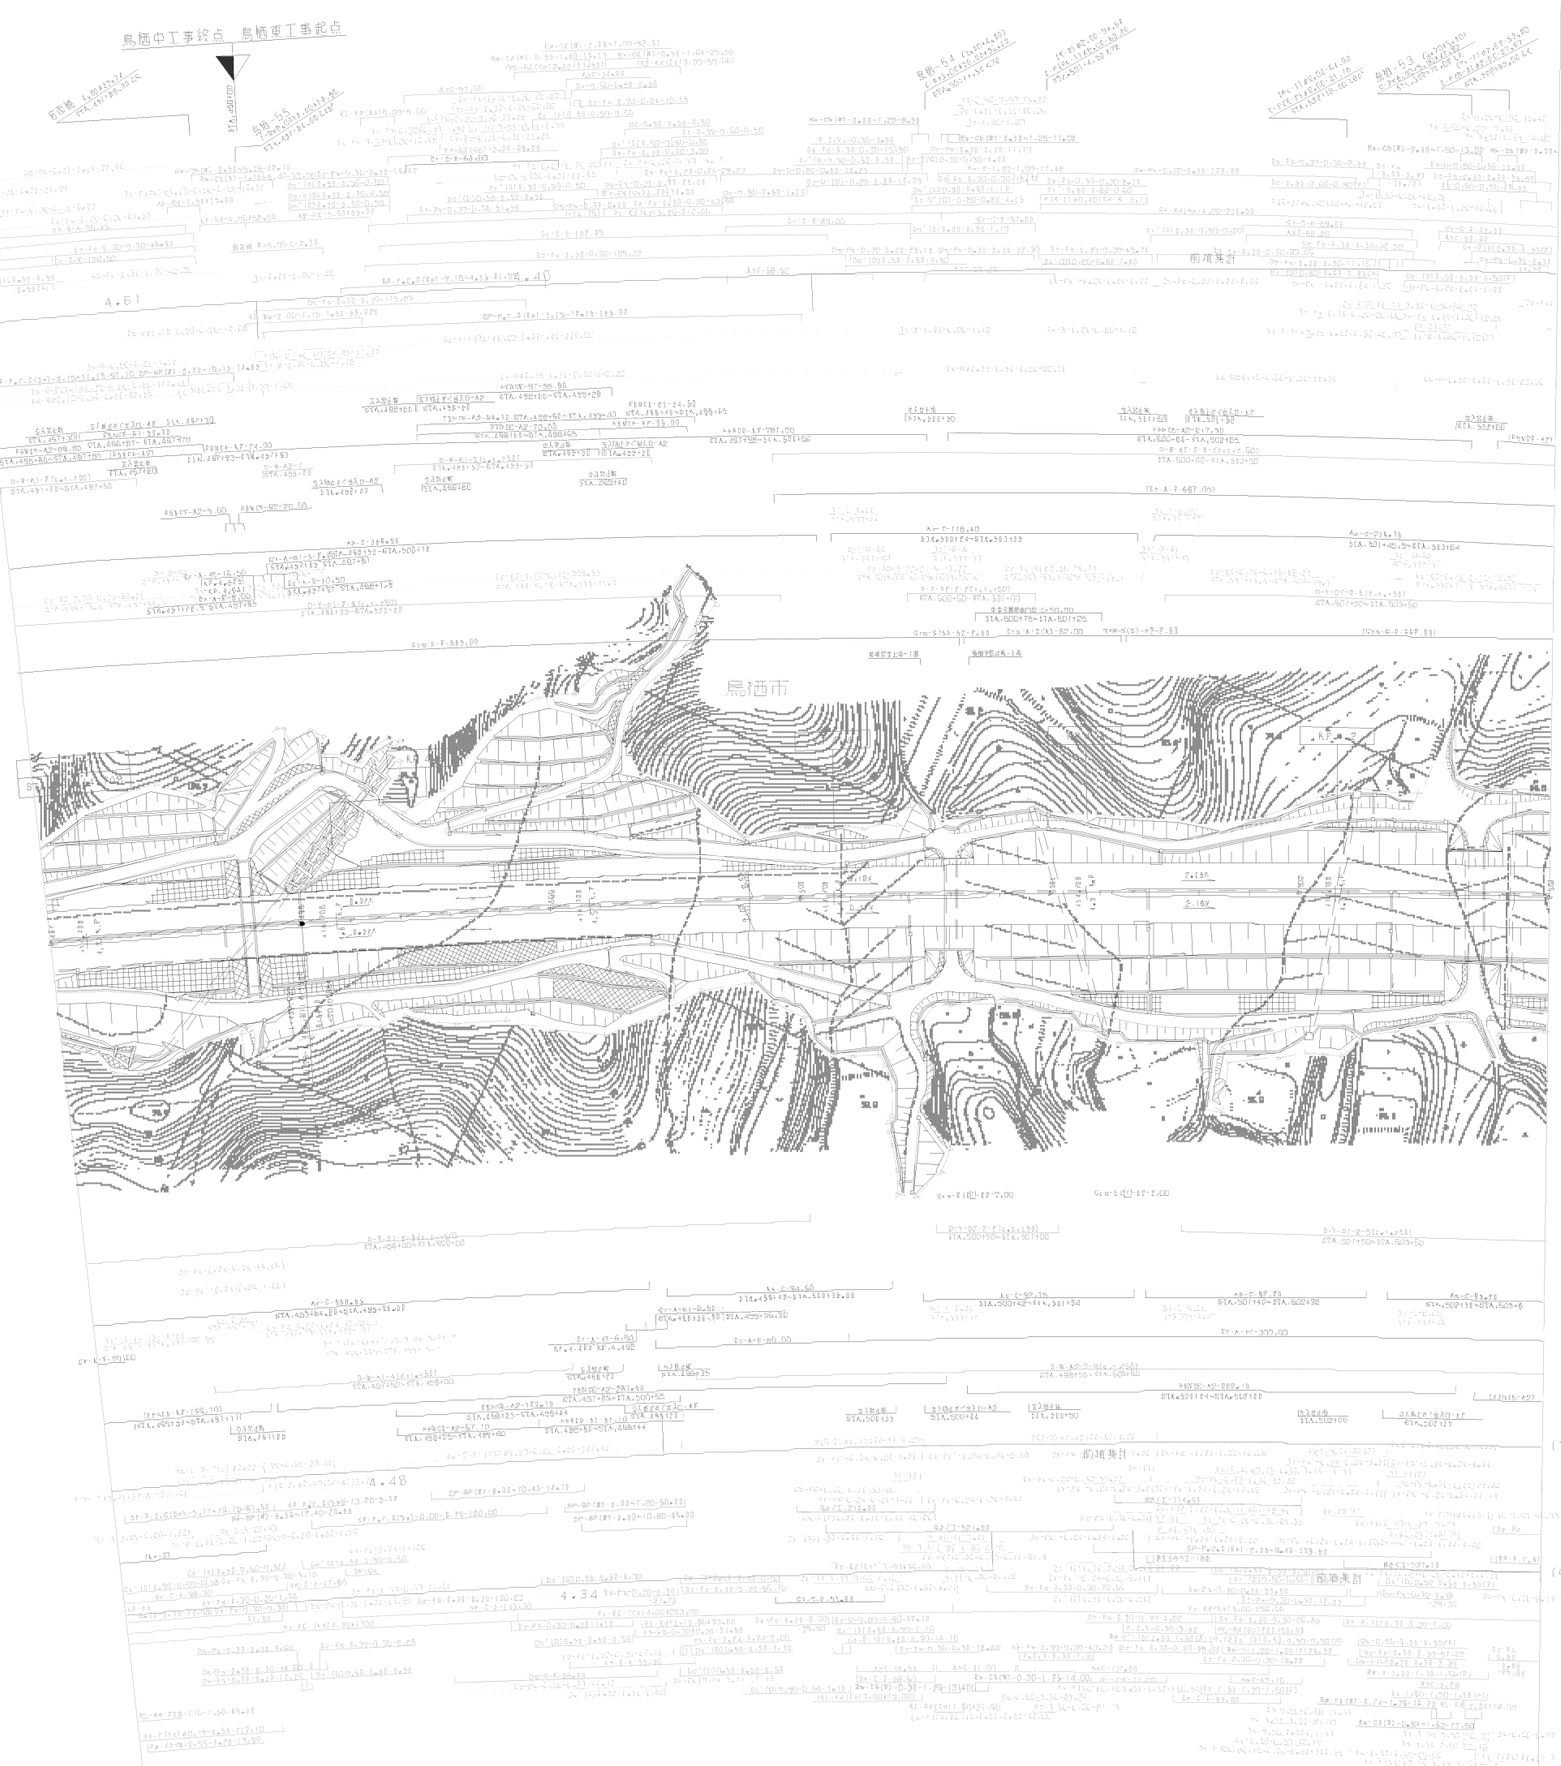

初版年月	摘要
第1回 2006年 1月	
第2回 2011年 8月	
第3回 2020年 5月	

九州横断自動車道長崎大分線 長崎自動車道（鳥栖～東脊振）			——
工種	管理用平面図		——
名称	KP 4₁[5~KP 4₂T]5 STA.497+00~STA.503+00	縮尺 1/1000	5 19
西日本高速道路（株） 九州支社			

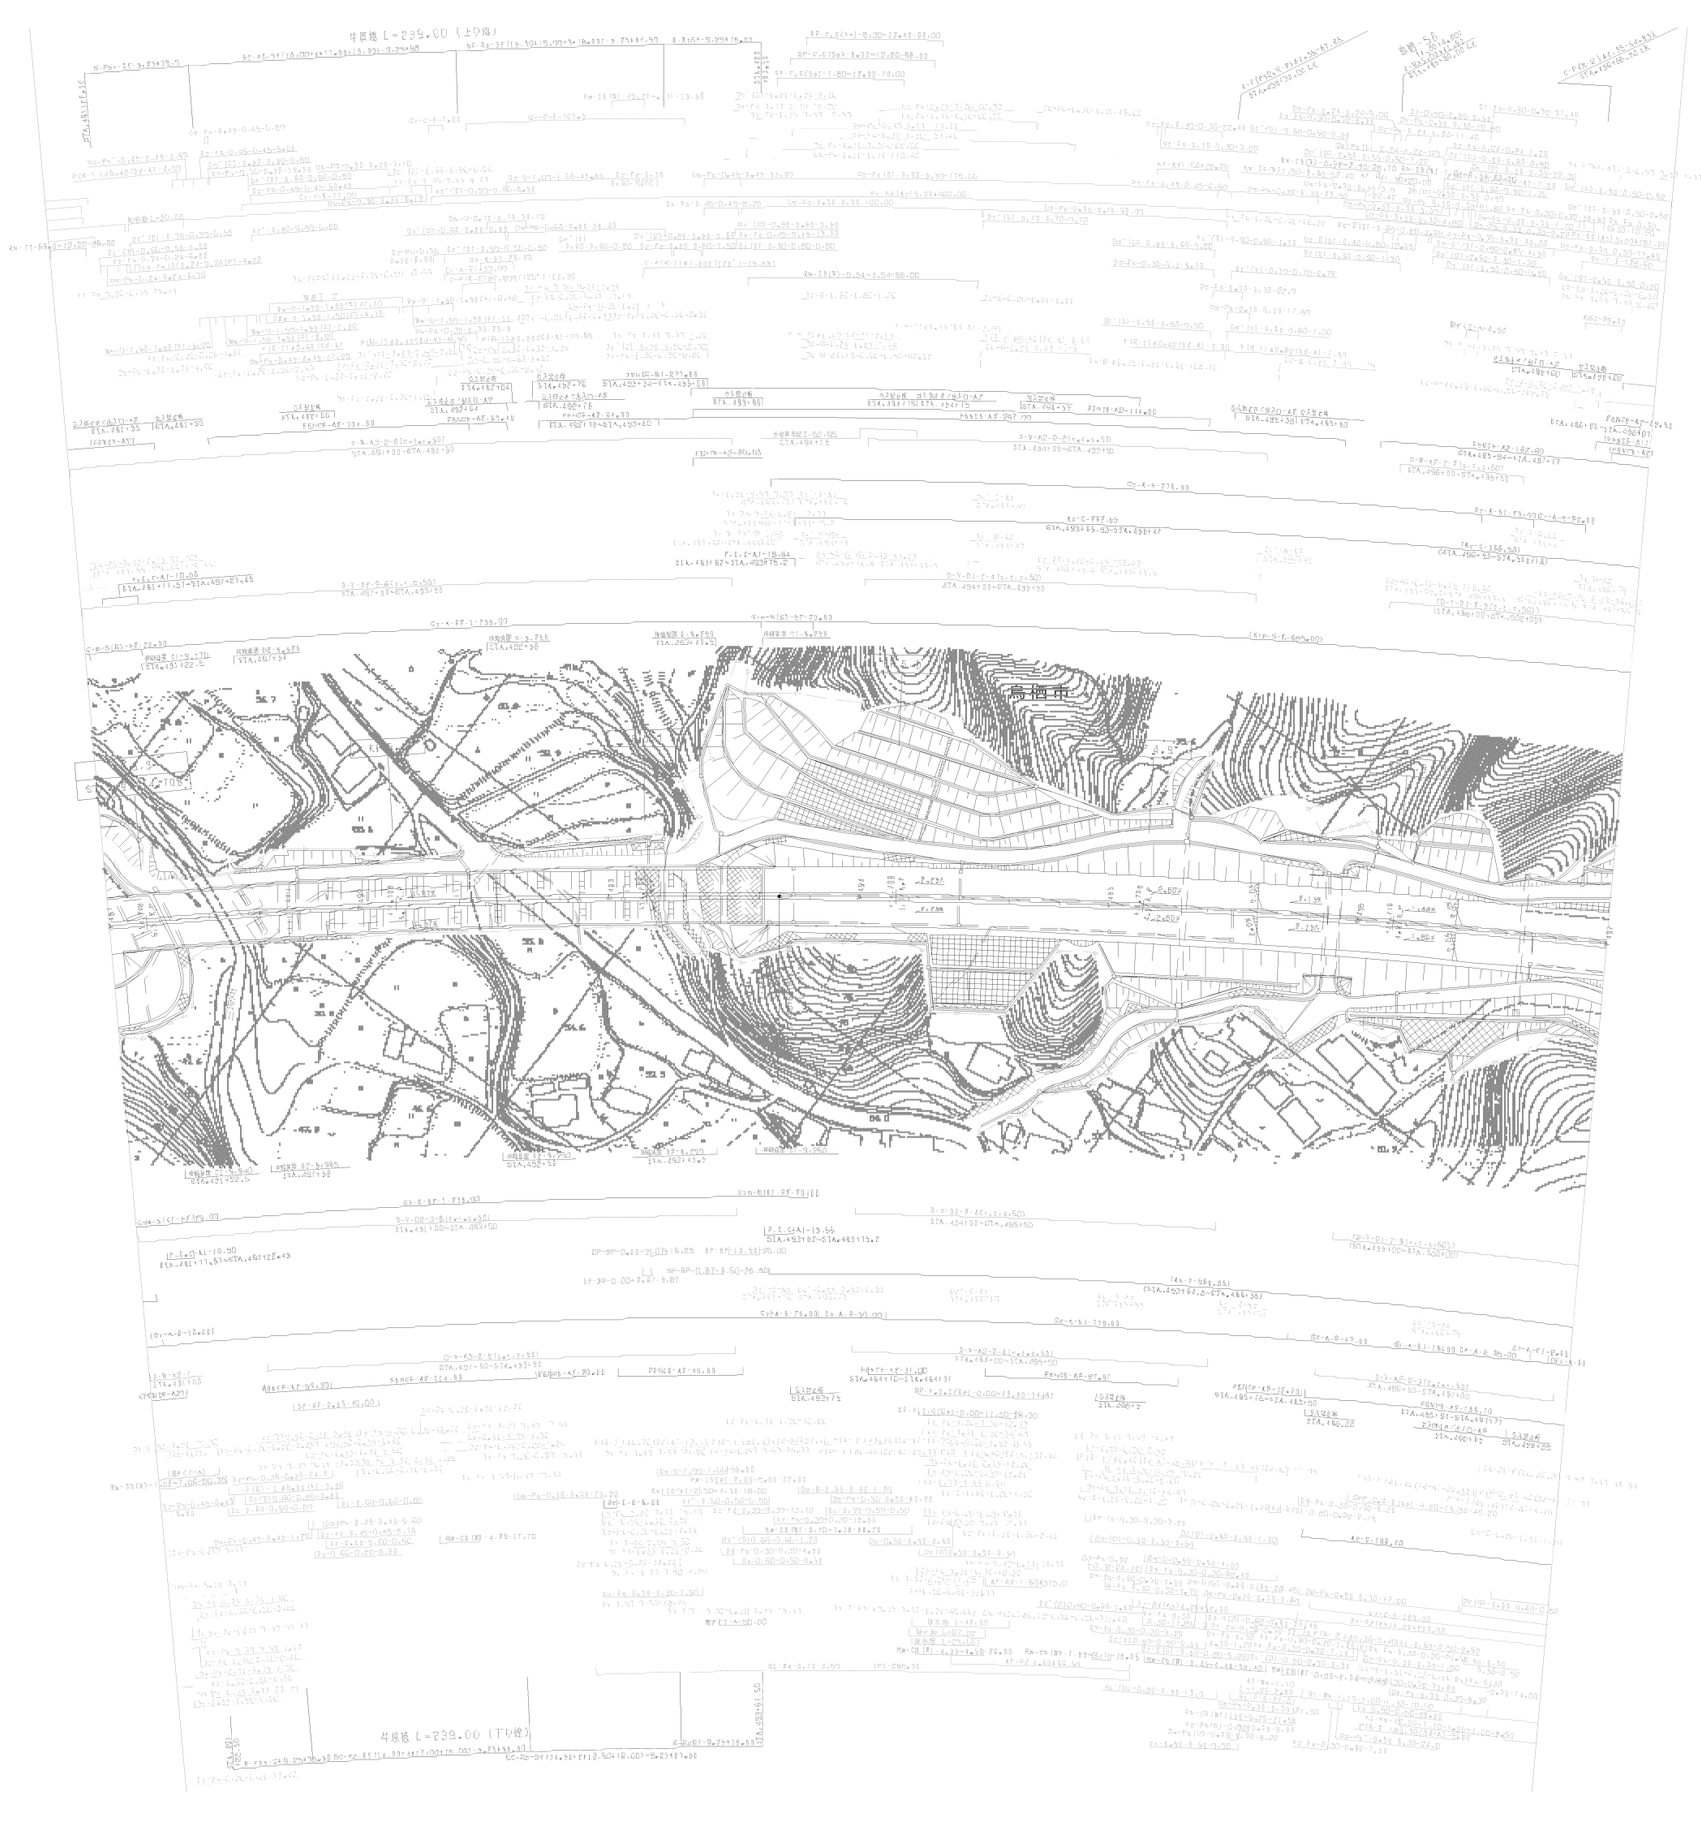

記 号	年 月	内 容
第1回	2006年 1月	

九州横断自動車道長崎大分線 長崎自動車道（鳥栖～東脊振）			——
工種	管 理 用 平 面 図		——
名称	KP 4.715～KP 5.315 STA.491+00～STA.497+00	縮尺	1/1000
			6 / 18
西日本高速道路（株） 九州支社			

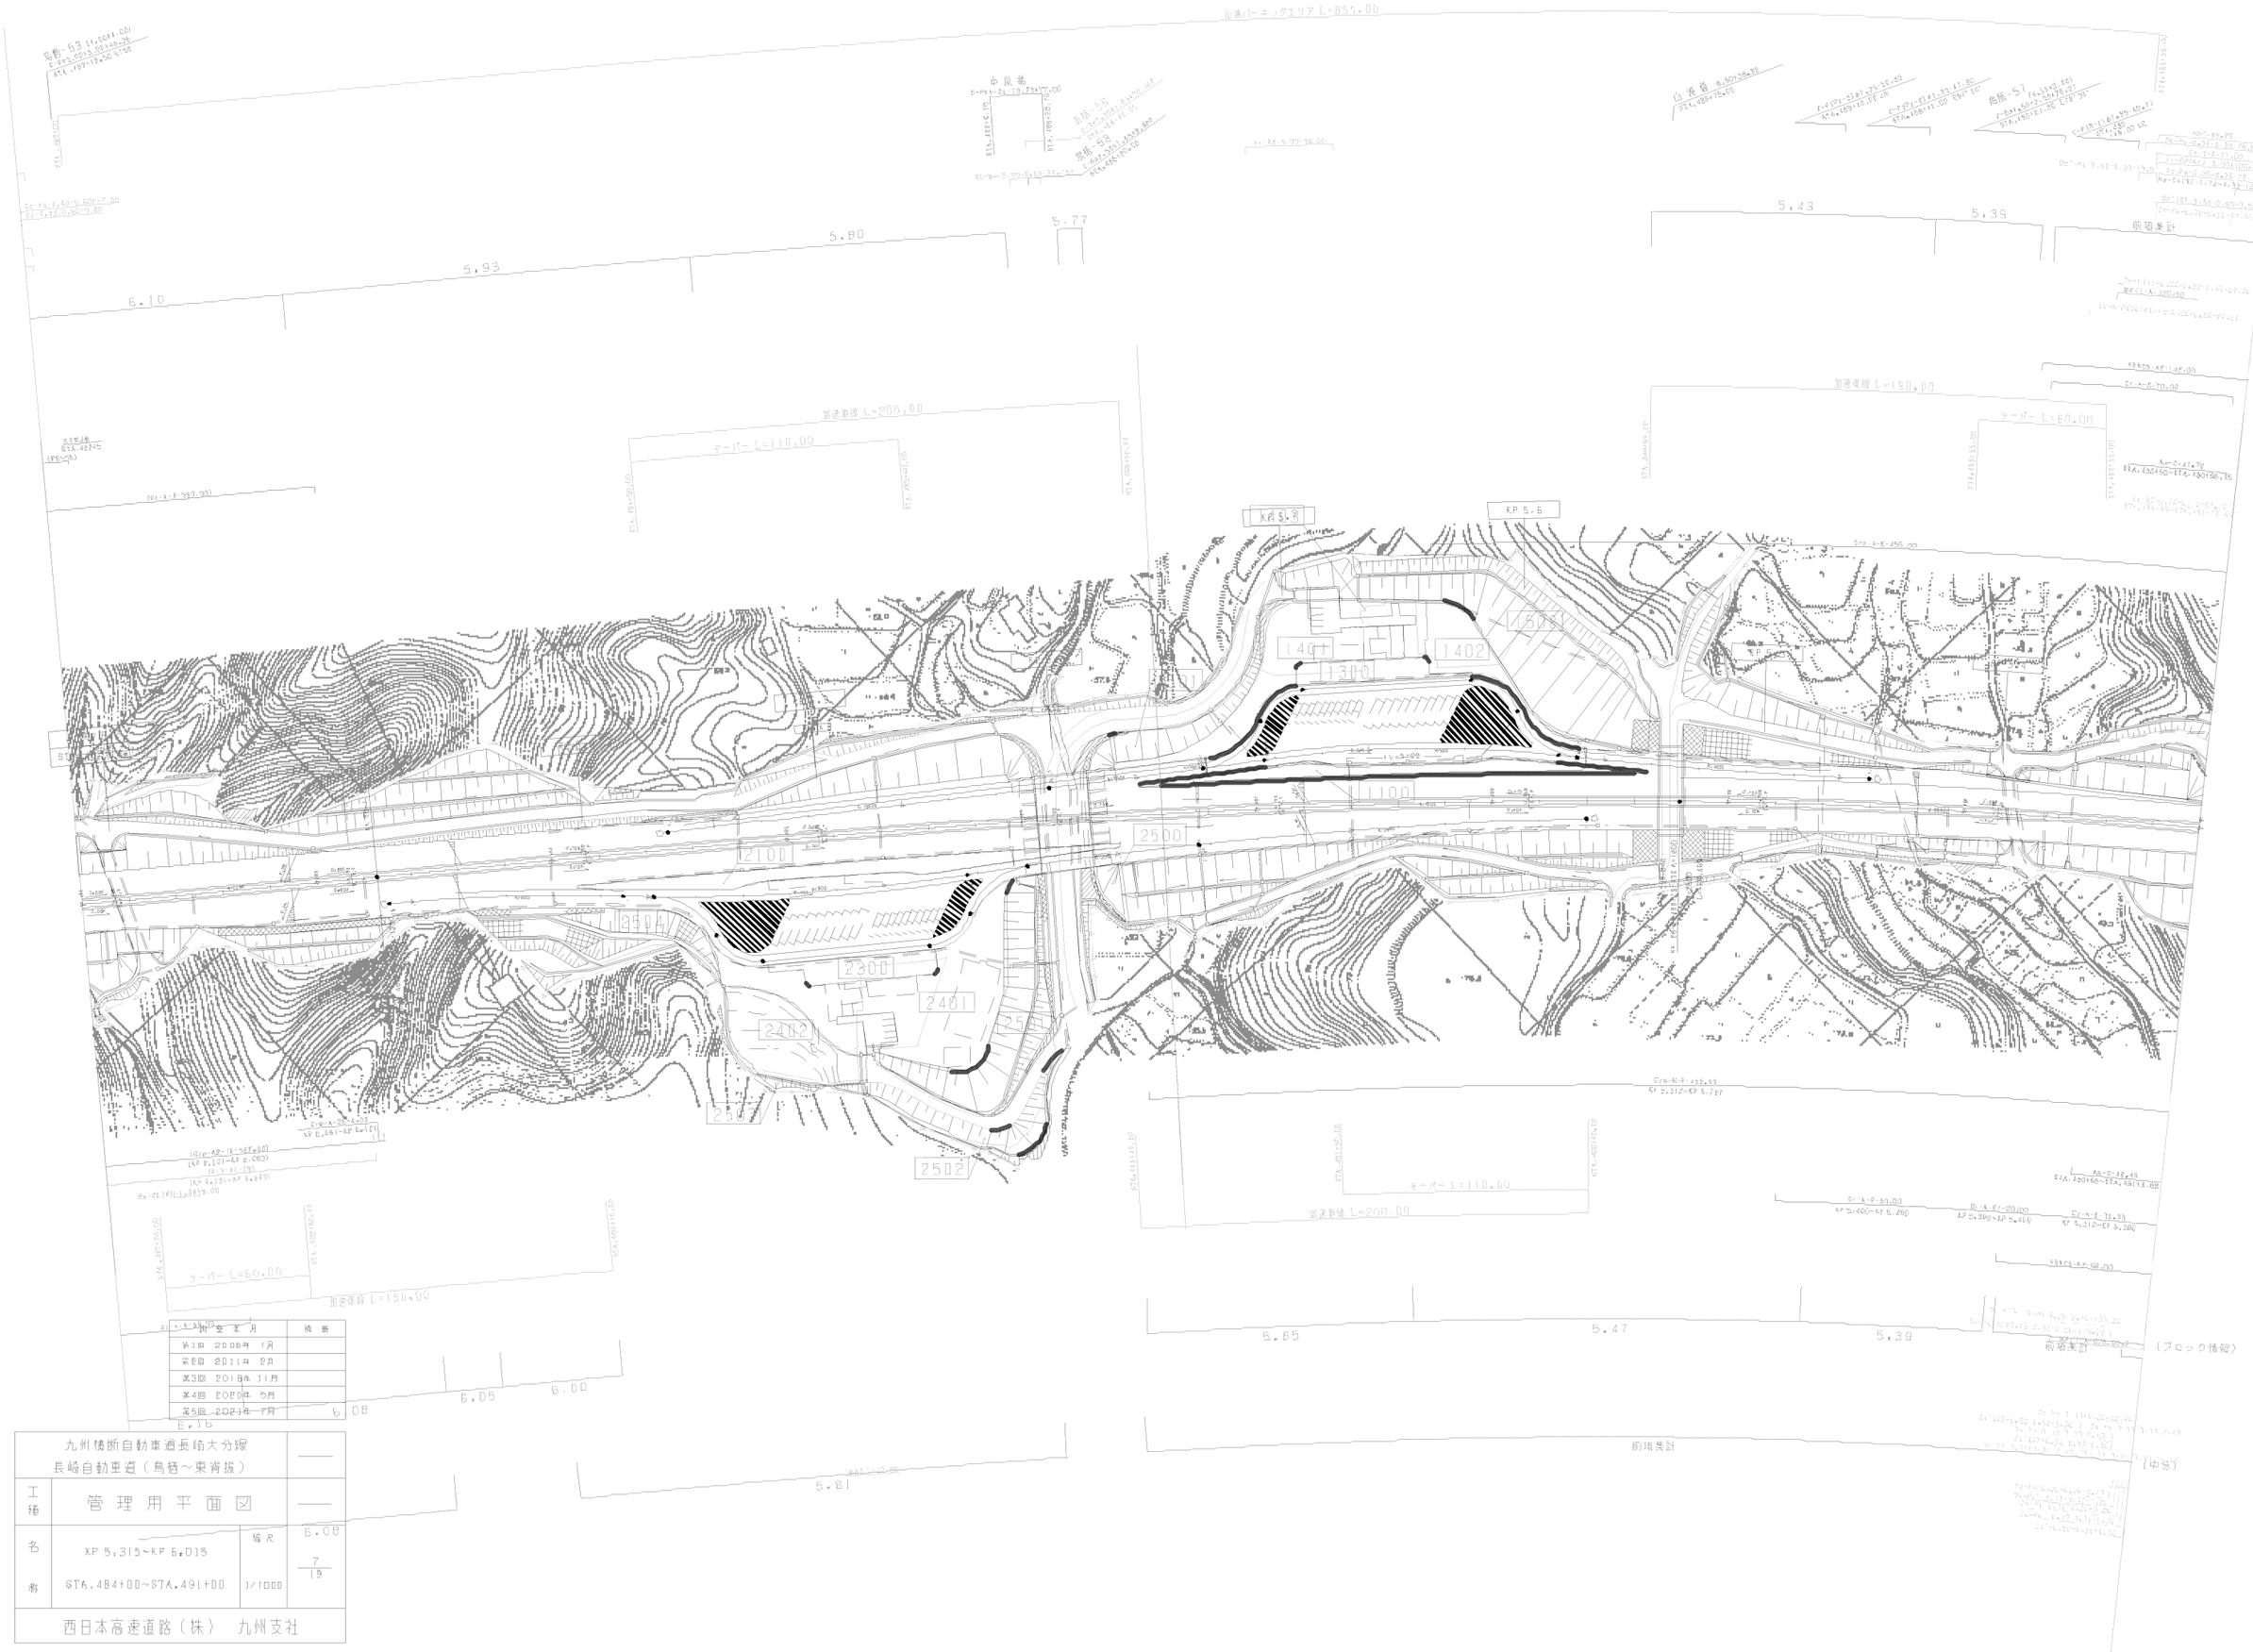

測量年月	概要
第1回 2006年 1月	
第2回 2011年 2月	
第3回 2018年 11月	
第4回 2020年 5月	
第5回 2021年 7月	

九州横断自動車道長崎大分線
長崎自動車道（鳥栖～東脊振）

工種：管理用平面図

名称：KP 5.315～KP 6.015
STA.484+00～STA.491+00

縮尺：1/1000

西日本高速道路（株） 九州支社

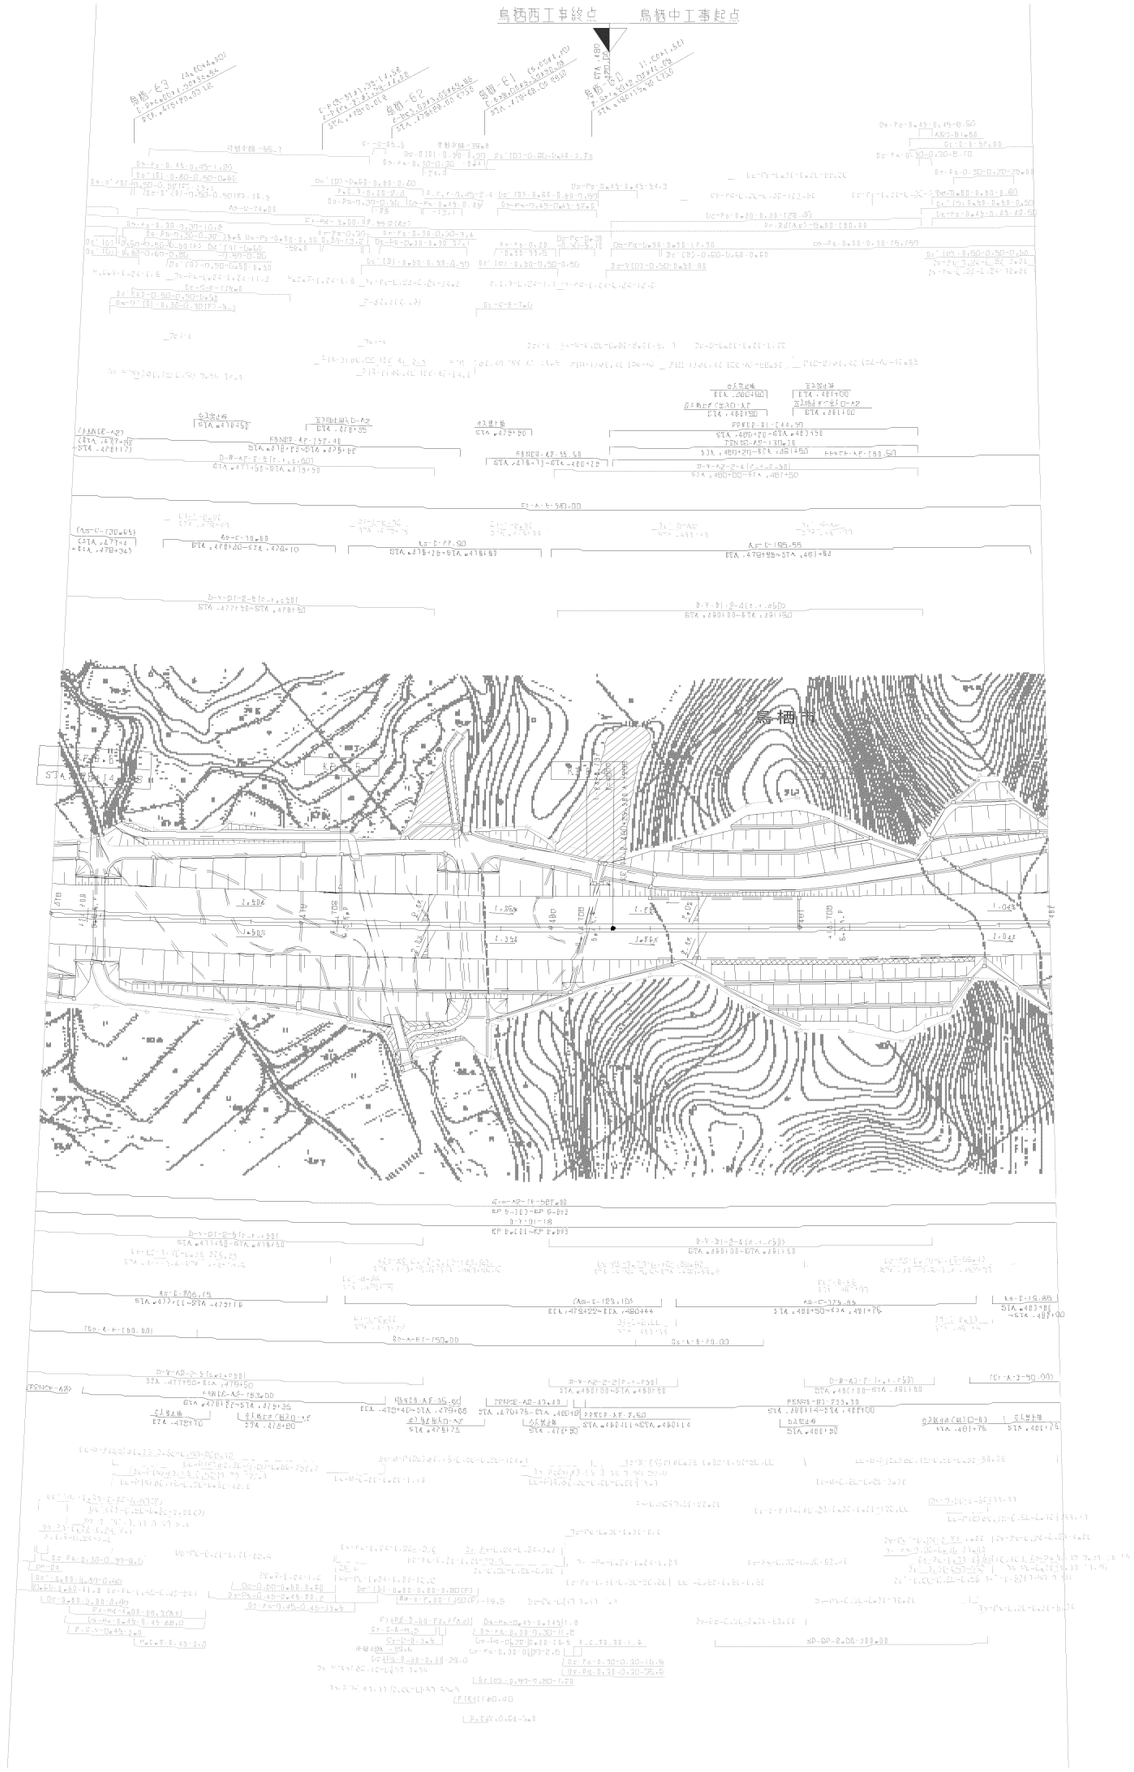

回数 年 月	特 要
第1回 2006年 1月	
第2回 2011年 2月	

九州横断自動車道長崎大分線 長崎自動車道（鳥栖～東脊振）			
工種	管理用平面図		
名称	KP 6.215～KP 6.615 STA.478+00～STA.482+00	縮尺 1/1000	8/19
西日本高速道路（株） 九州支社			

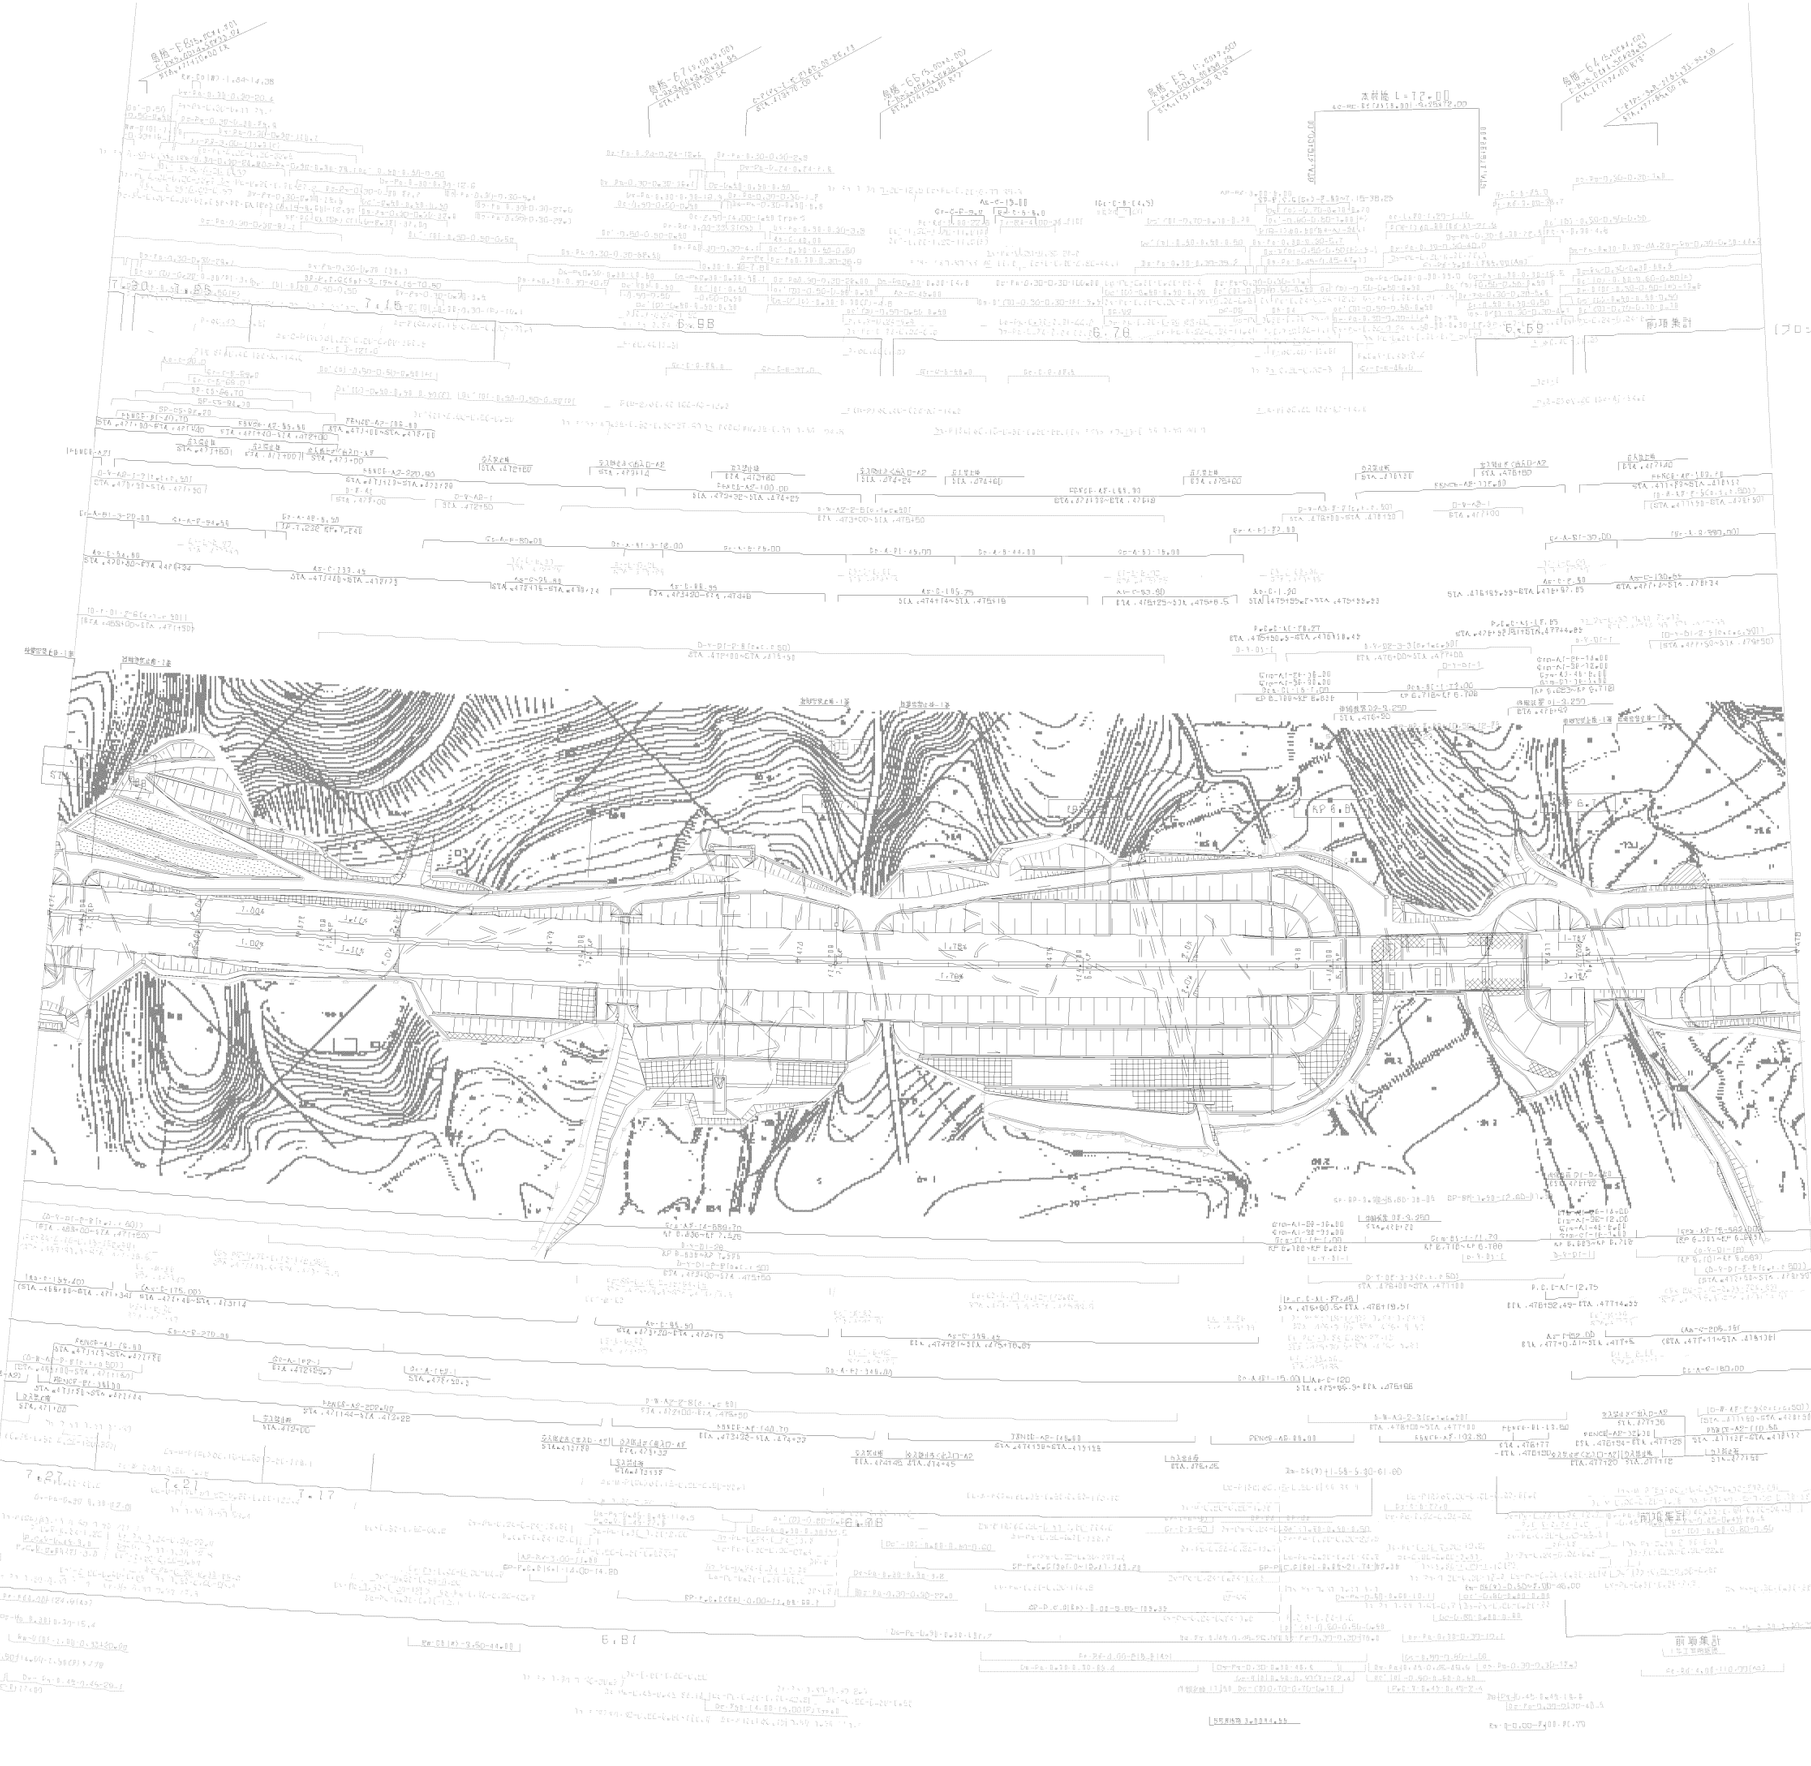

回数	年月	特徴
第1回	2006年 1月	
第2回	2011年 2月	
第3回	2020年 5月	

九州横断自動車道長崎大分線 長崎自動車道（鳥栖～東脊振）			
工種	管理用平面図		
名称	XP 6.615～KP 7.315 STA.471+00～STA.478+00	縮尺 1/1000	9/19
西日本高速道路（株） 九州支社			

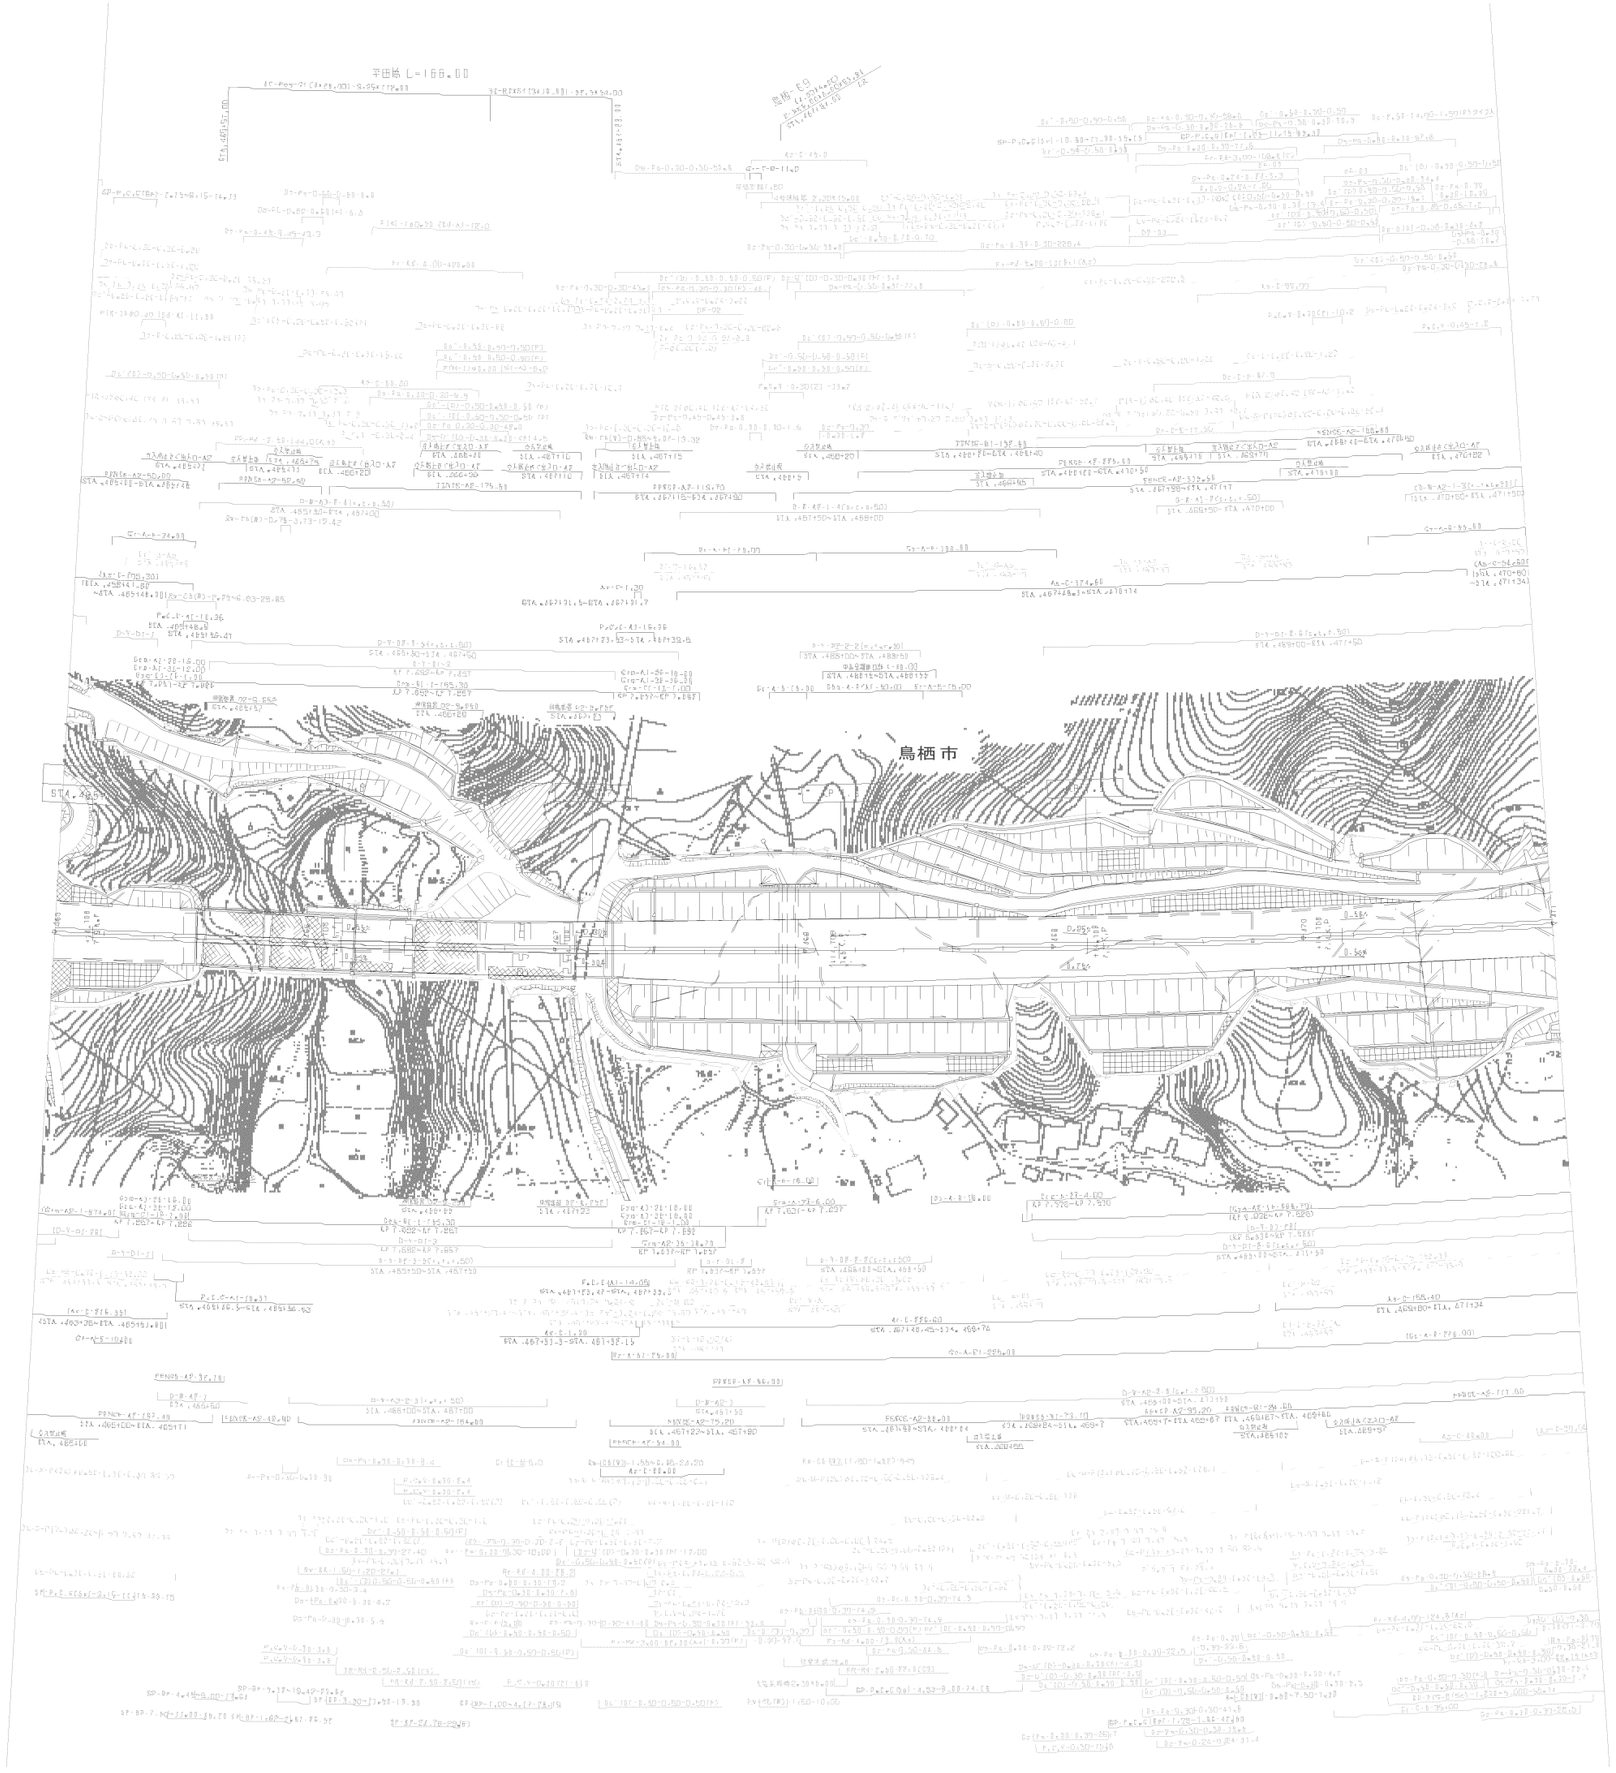

回数 年月	修正
第1回 2006年 1月	
第2回 2011年 2月	

九州横断自動車道長崎大分線 長崎自動車道（鳥栖～東脊振）			
工種	管理用平面図		
名称	KP 7.315~KP 7.915 STA.465+00~STA.471+00	縮尺 1/1000	10/19
西日本高速道路（株） 九州支社			

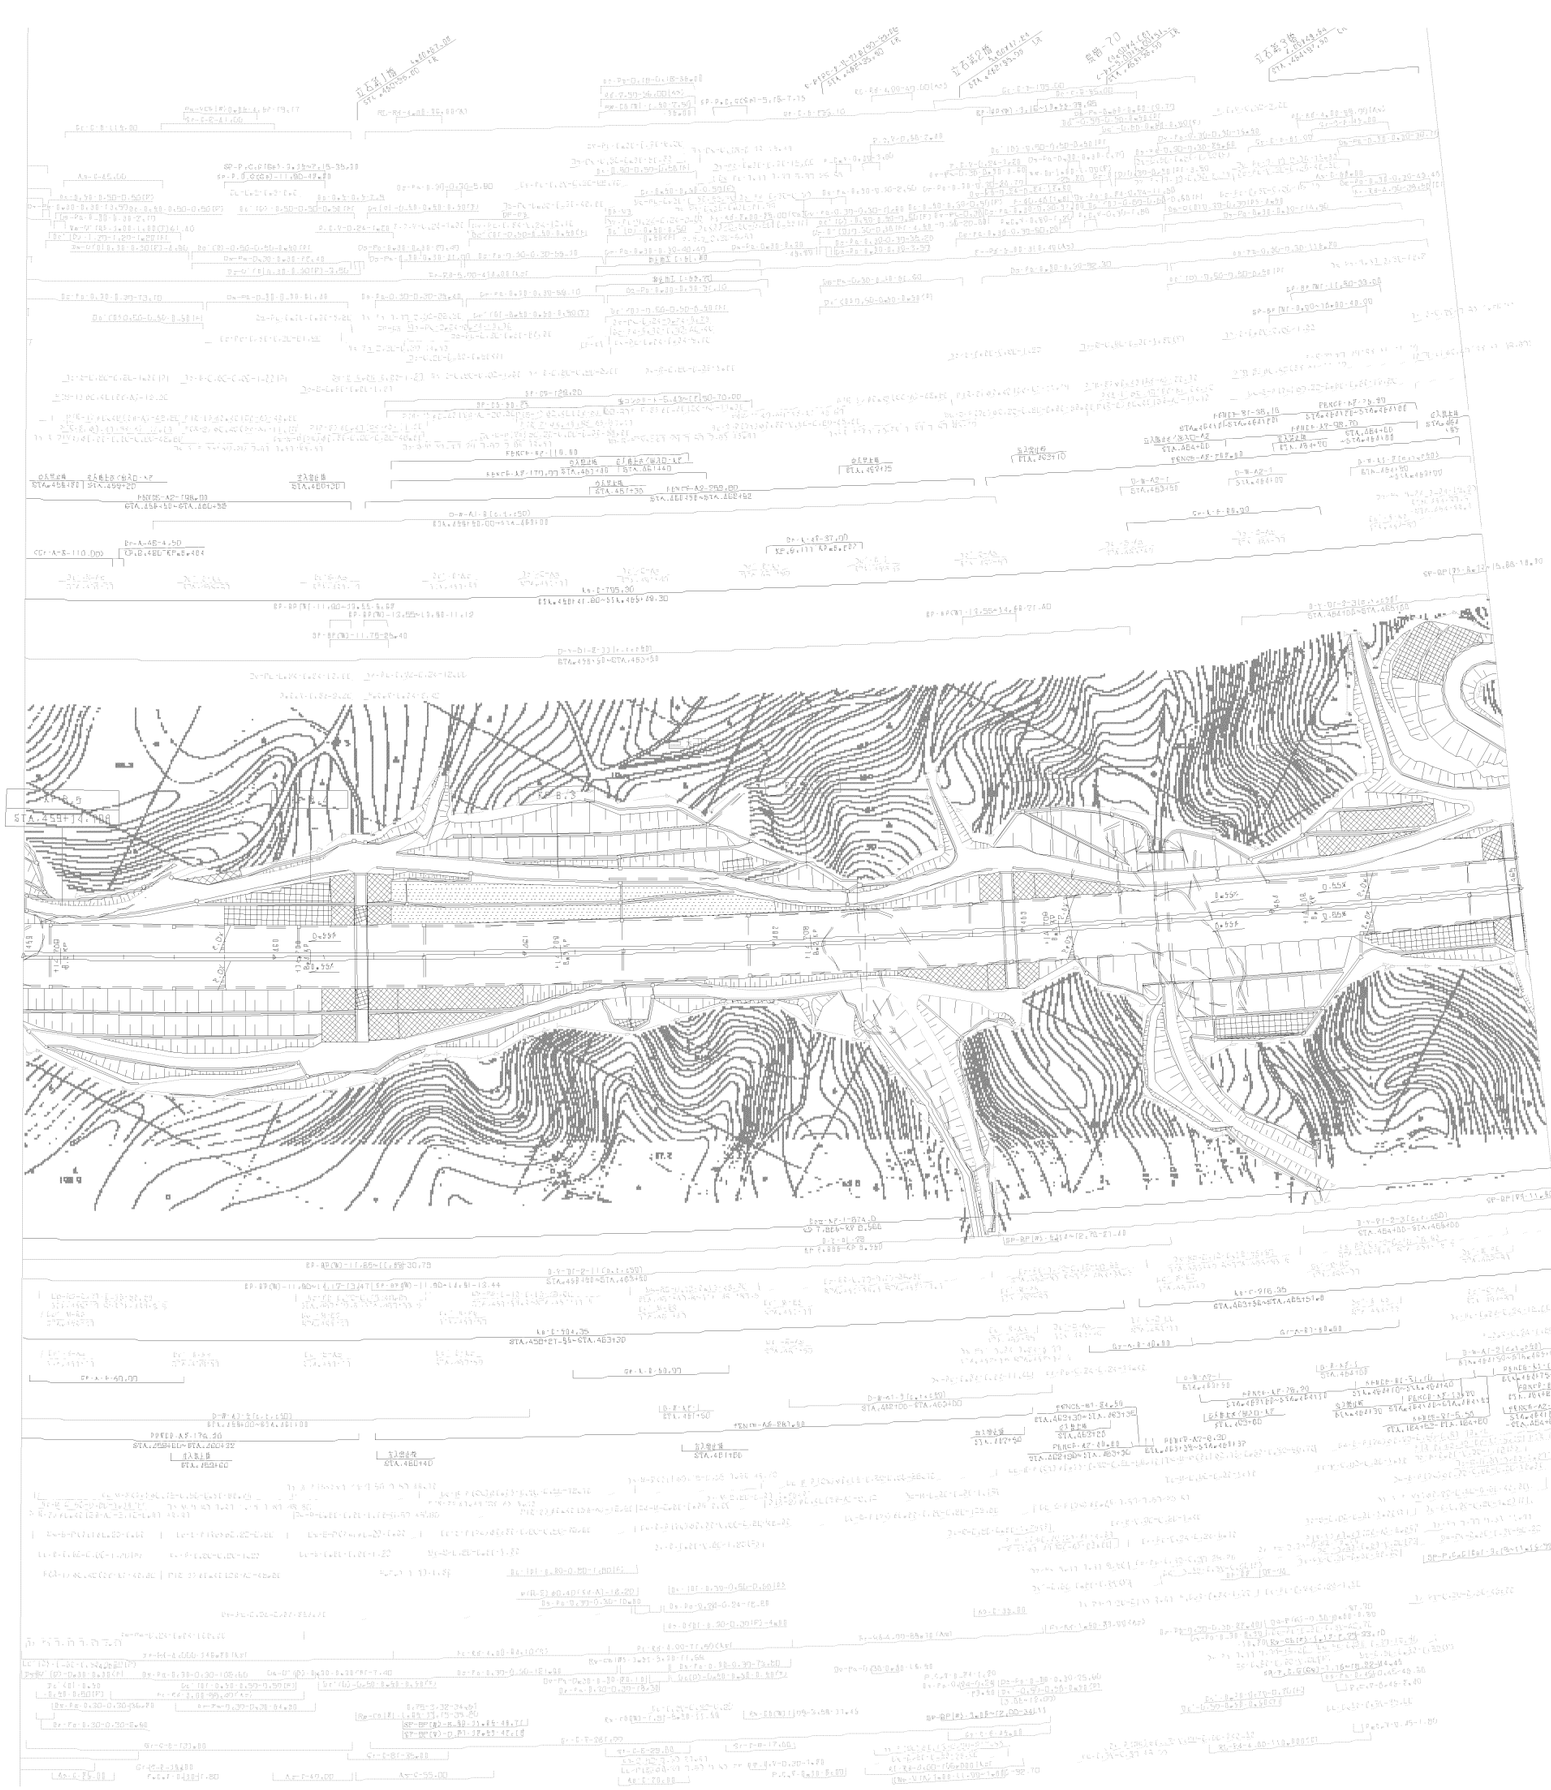

図 変 年 月	摘 要
第1回 2006年 1月	
第2回 2011年 2月	
第3回 2020年 5月	

九州横断自動車道長崎大分線 長崎自動車道（鳥栖～東脊振）			——
工種	管 理 用 平 面 図		——
名称	KP 7.9[5~KP 8.5]5 STA.459+00~STA.465+00	縮尺 1/1000	1/1 1/9
西日本高速道路（株） 九州支社			

九州横断自動車道長崎大分線
長崎自動車道（鳥栖～東脊振）

工種	管理用平面図		
名称	KP 8.515~KP 9.315 STA.451+00~STA.459+00	縮尺	1/1000

西日本高速道路（株） 九州支社

改訂年月	摘要
第1回 2006年 1月	
第2回 2011年 2月	
第3回 2019年 7月	
第4回 2020年 5月	

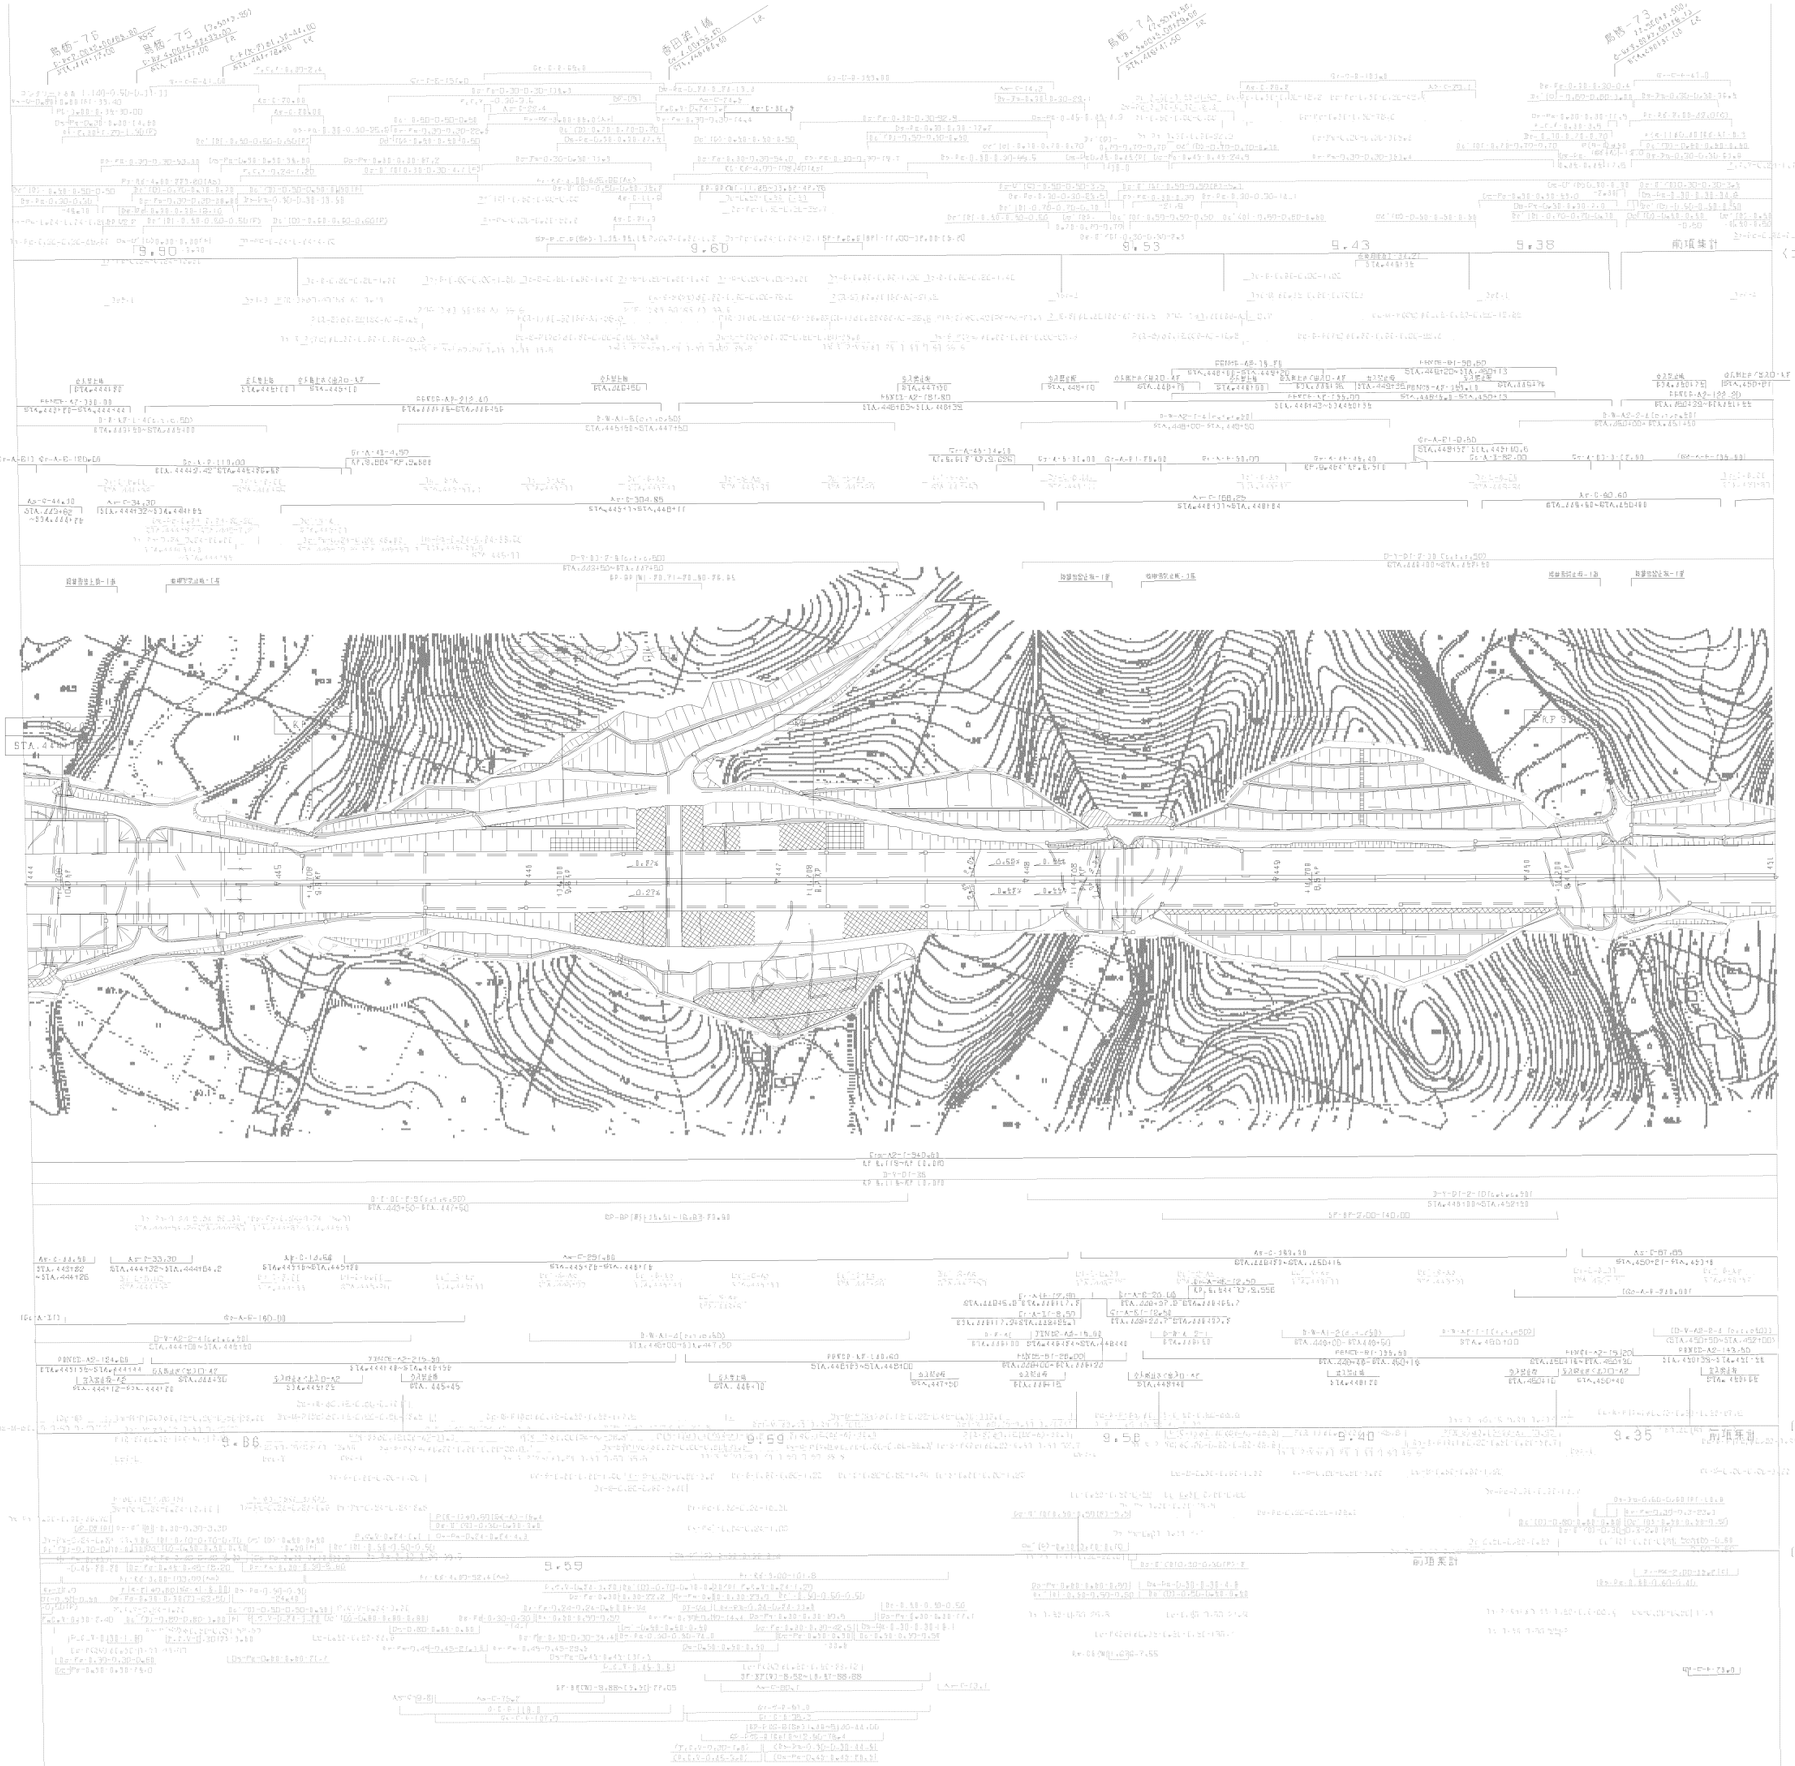

回数	年月	時間
第1回	2006年 1月	
第2回	2011年 2月	
第3回	2020年 5月	

九州横断自動車道長崎大分線 長崎自動車道（鳥栖～東背振）			
工種	管理用平面図		
名称	KP 9.315～KP 10.015 STA.444+00～STA.451+00	縮尺 1/1000	13/19
西日本高速道路（株） 九州支社			

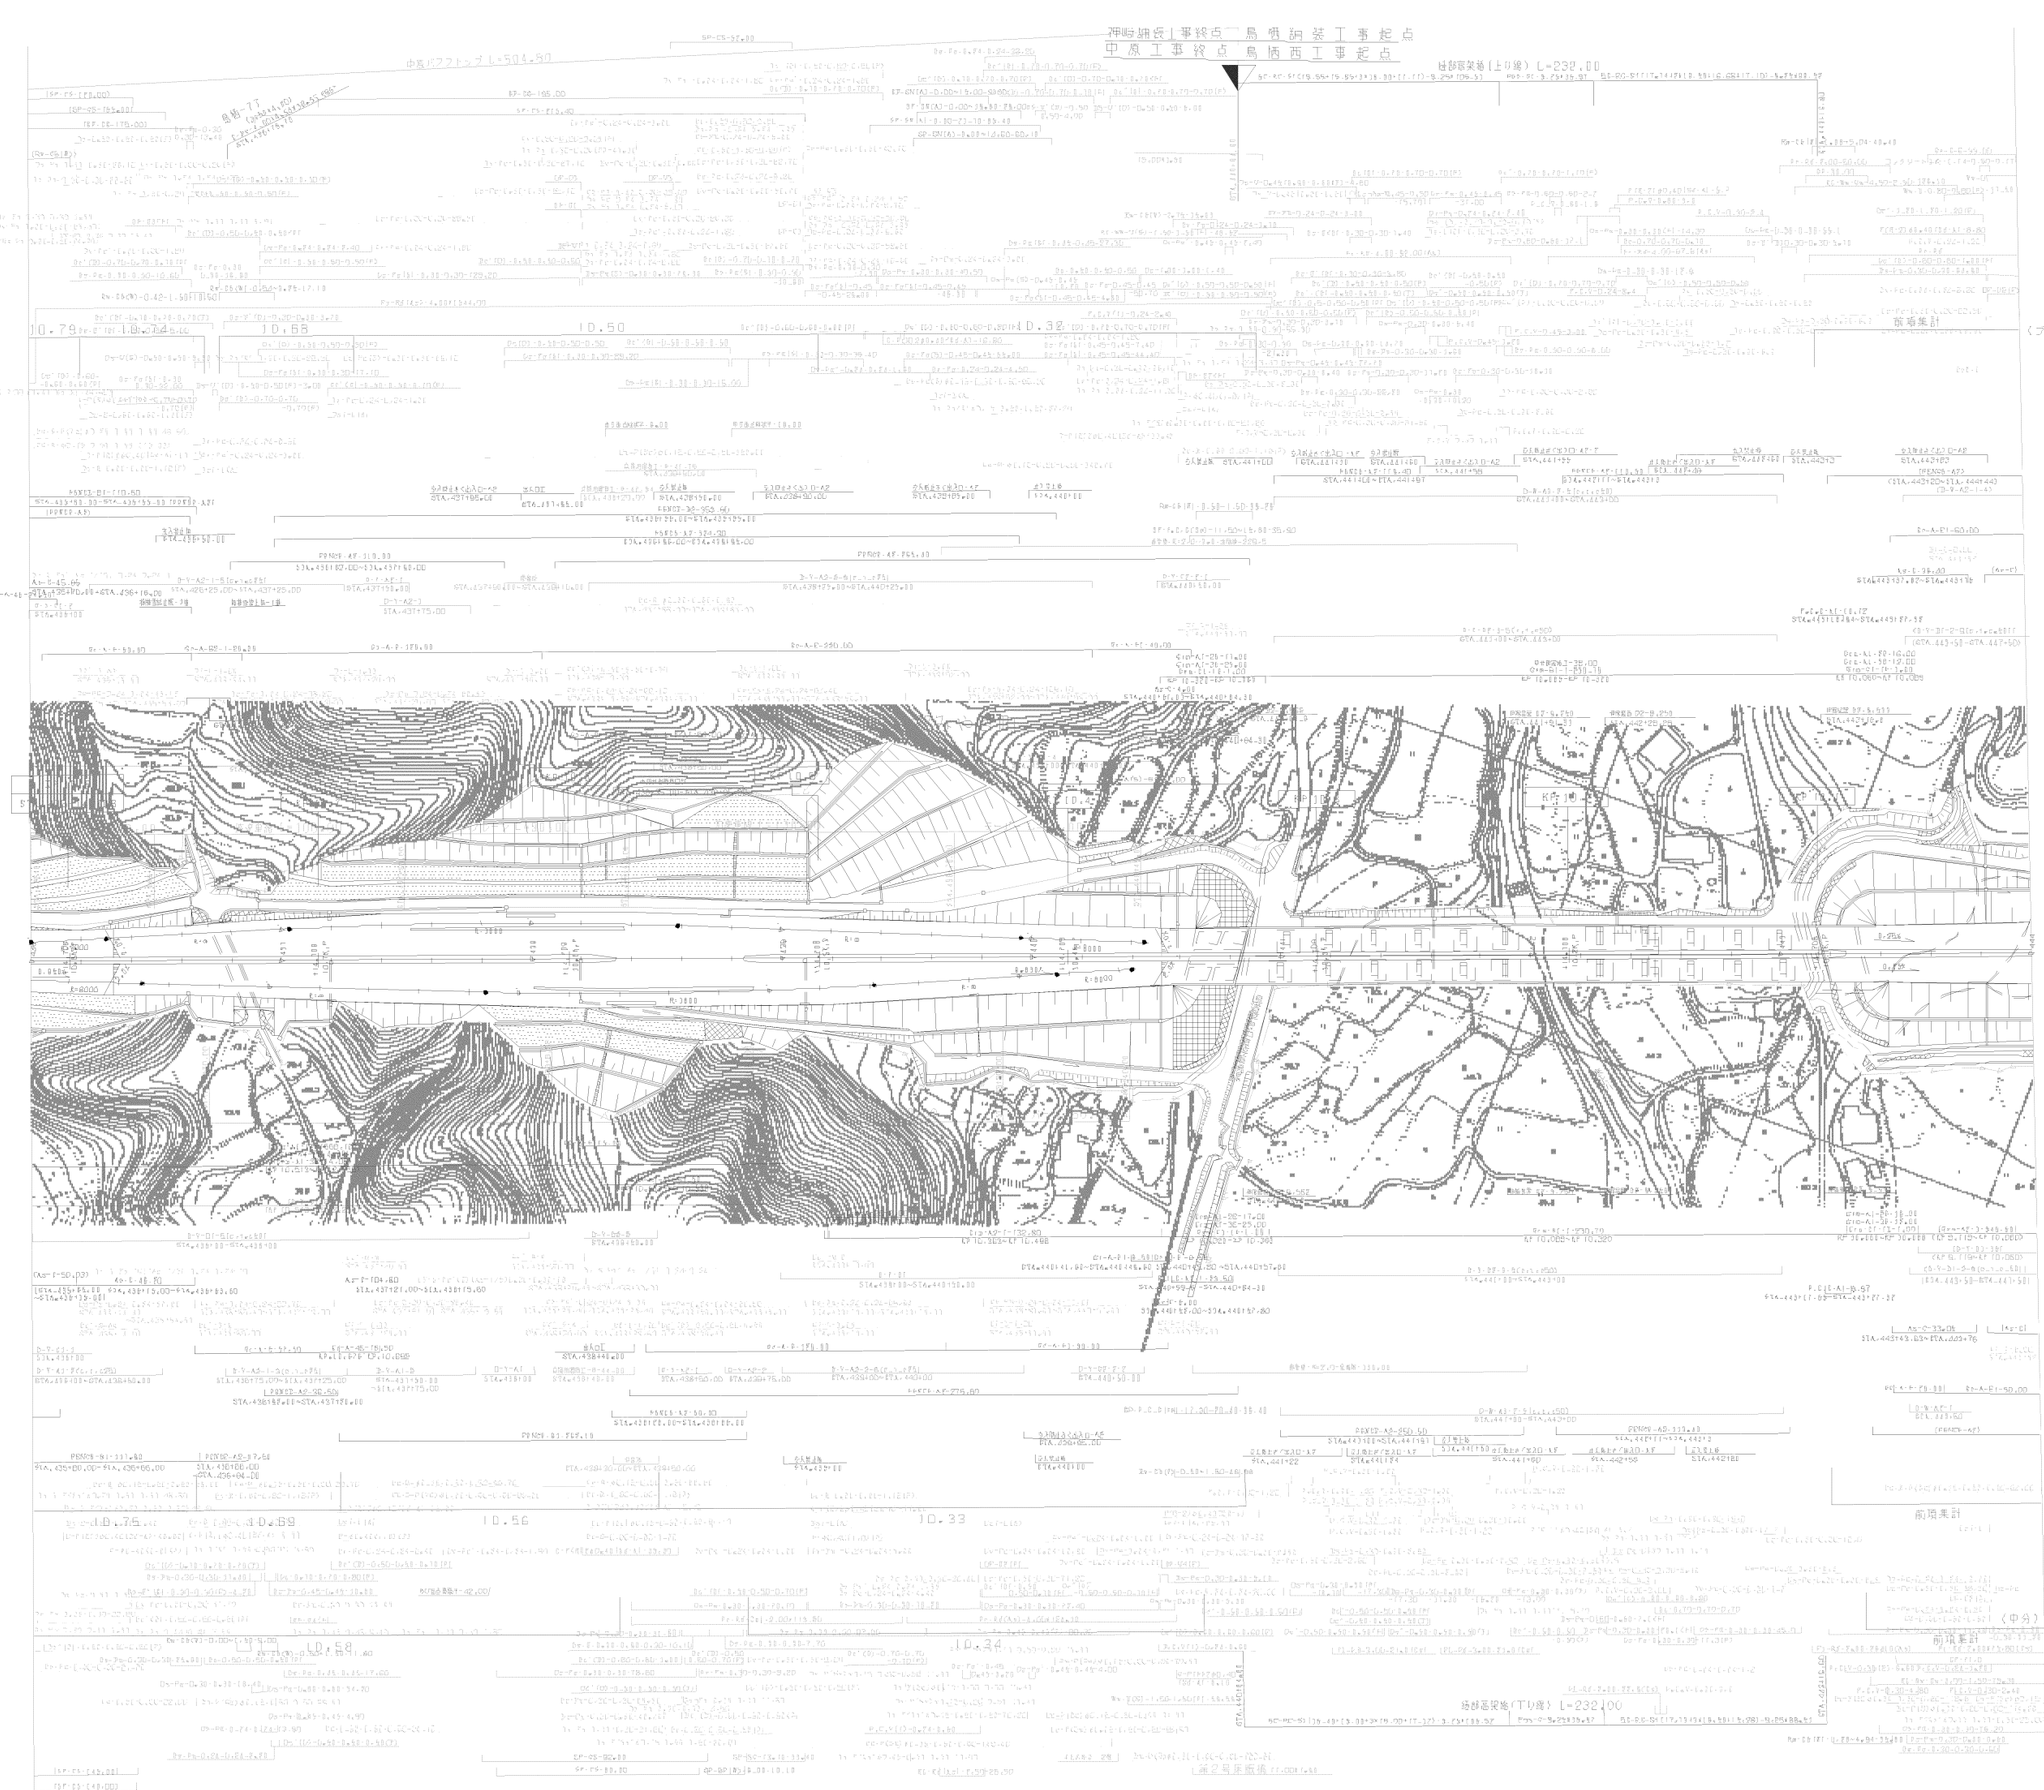

回数	年月	特徴
第1回	2006年 1月	
第2回	2011年 2月	
第3回	2020年 5月	

九州横断自動車道長崎大分線
長崎自動車道（鳥栖～東脊振）

工種	管理用平面図		
名称	KP 10.015~KP 10.815 STA.436+00~STA444+00	縮尺 1/1000	14/19

西日本高速道路（株） 九州支社

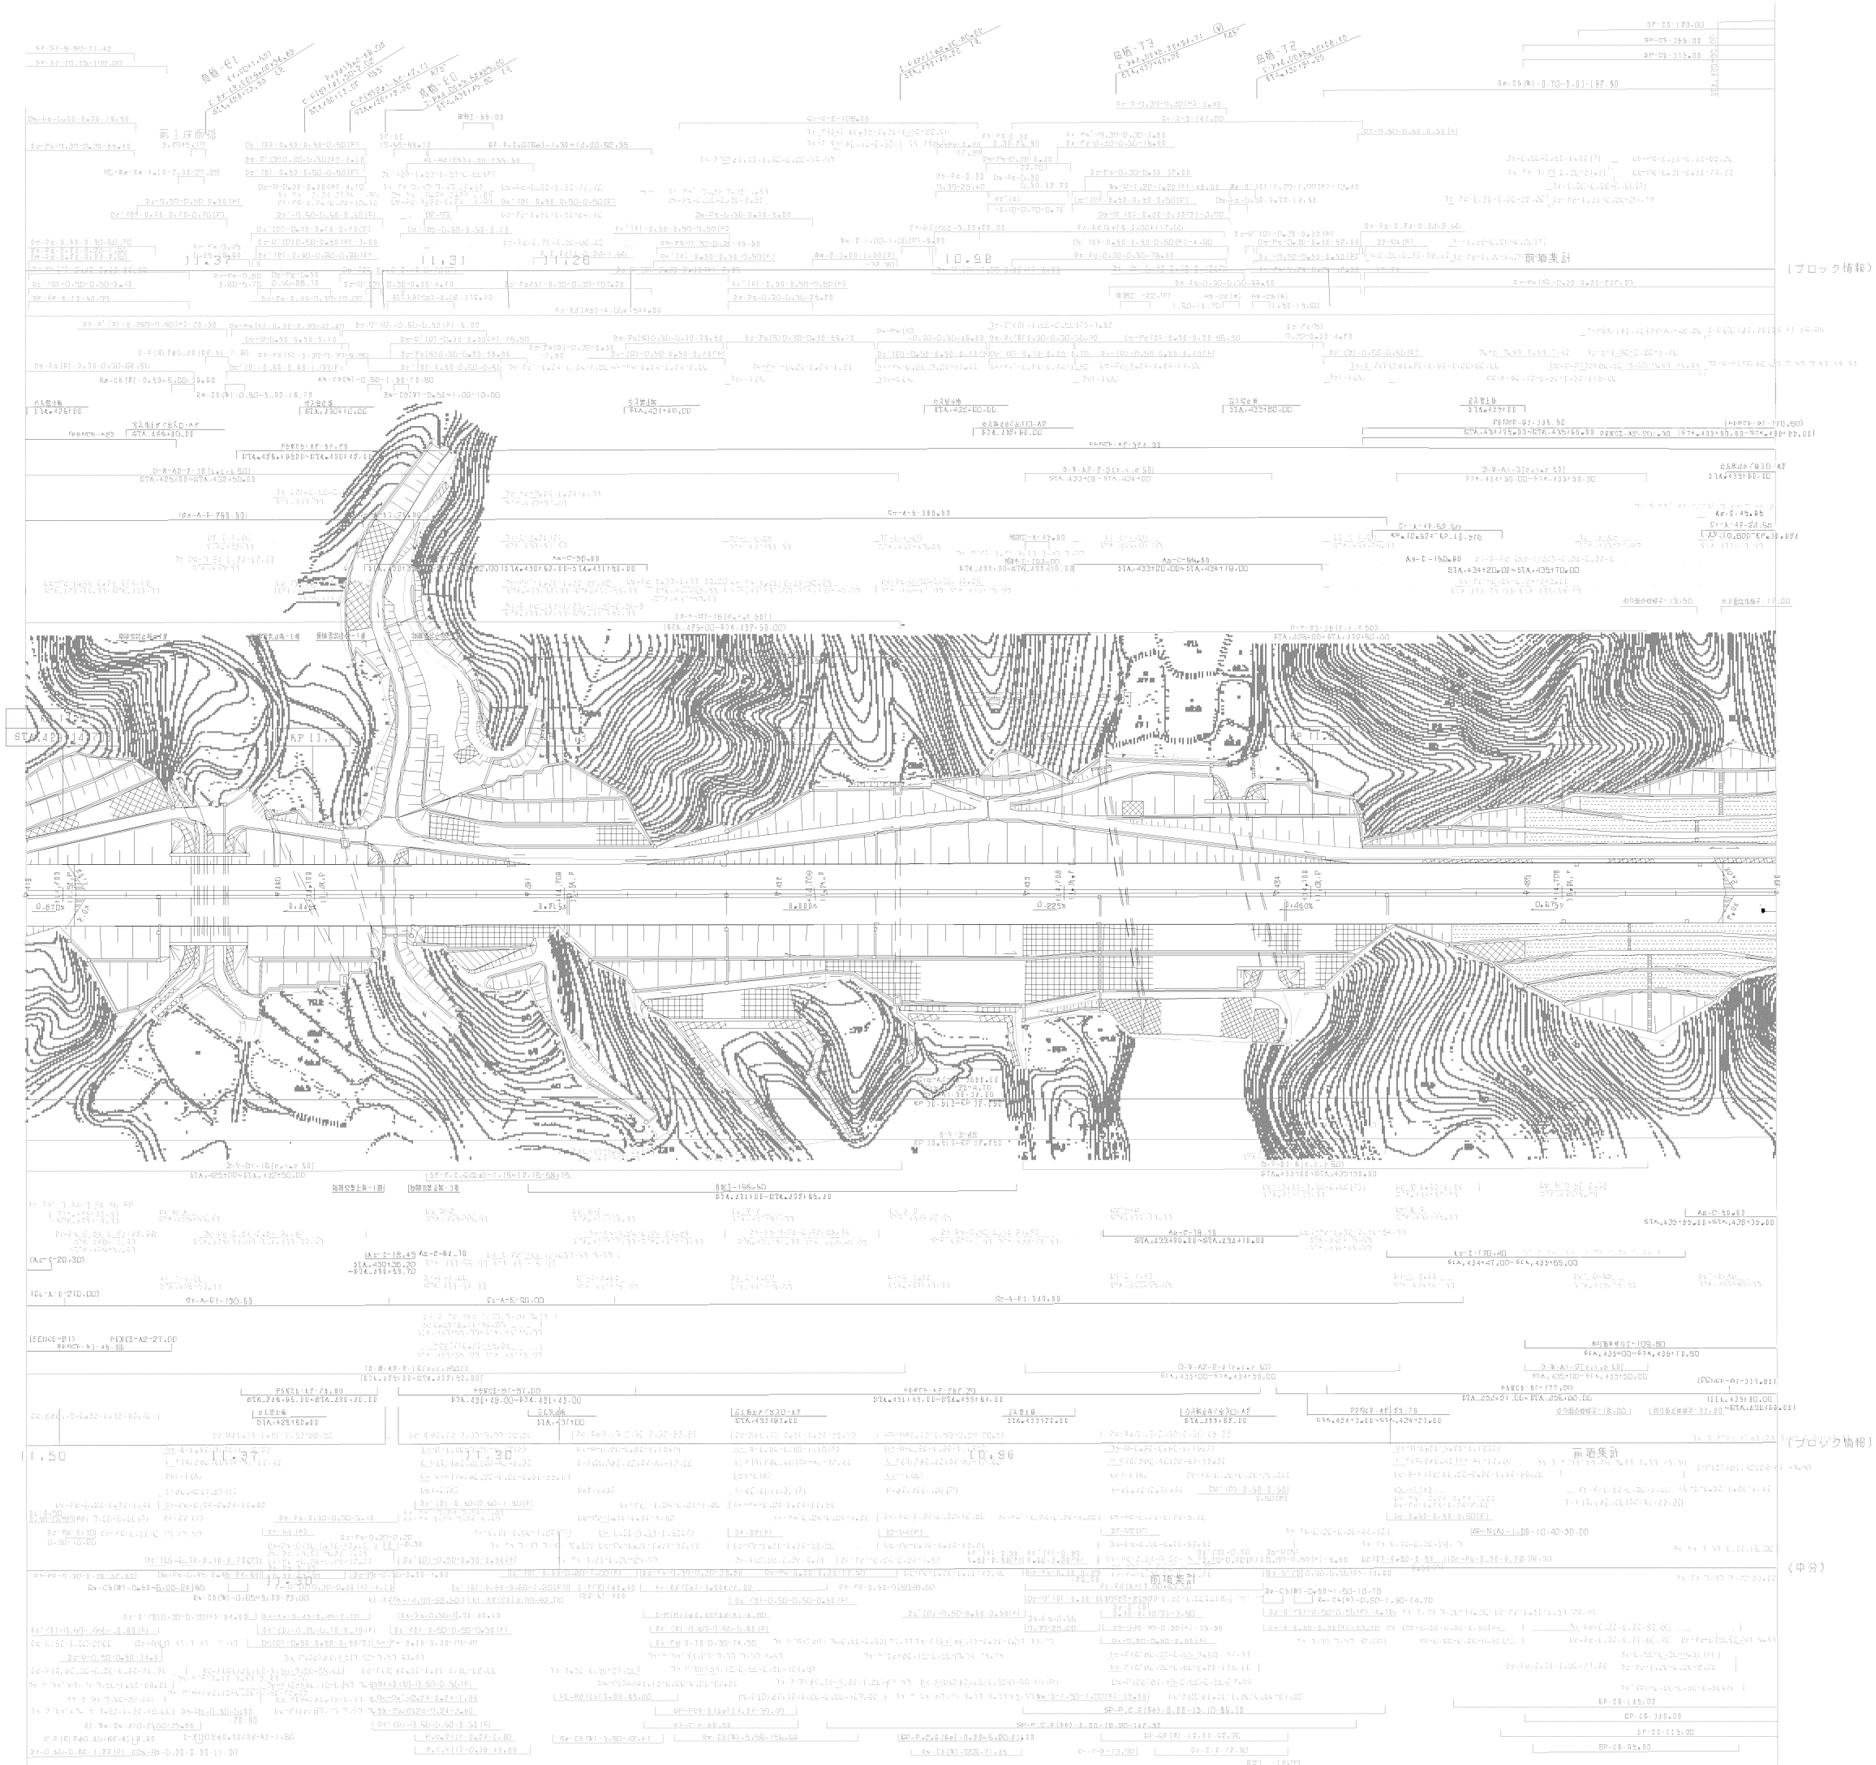

回数	年月	修正
第1回	2006年 1月	
第2回	2011年 2月	
第3回	2020年 5月	

九州横断自動車道長崎大分線 長崎自動車道（鳥栖～東背振）			
工種	管理用平面図		
名称	KP [0.8[5~KP]].5[5 STA.429+00~STA.436+00	縮尺 1/1000	15/19
西日本高速道路（株） 九州支社			

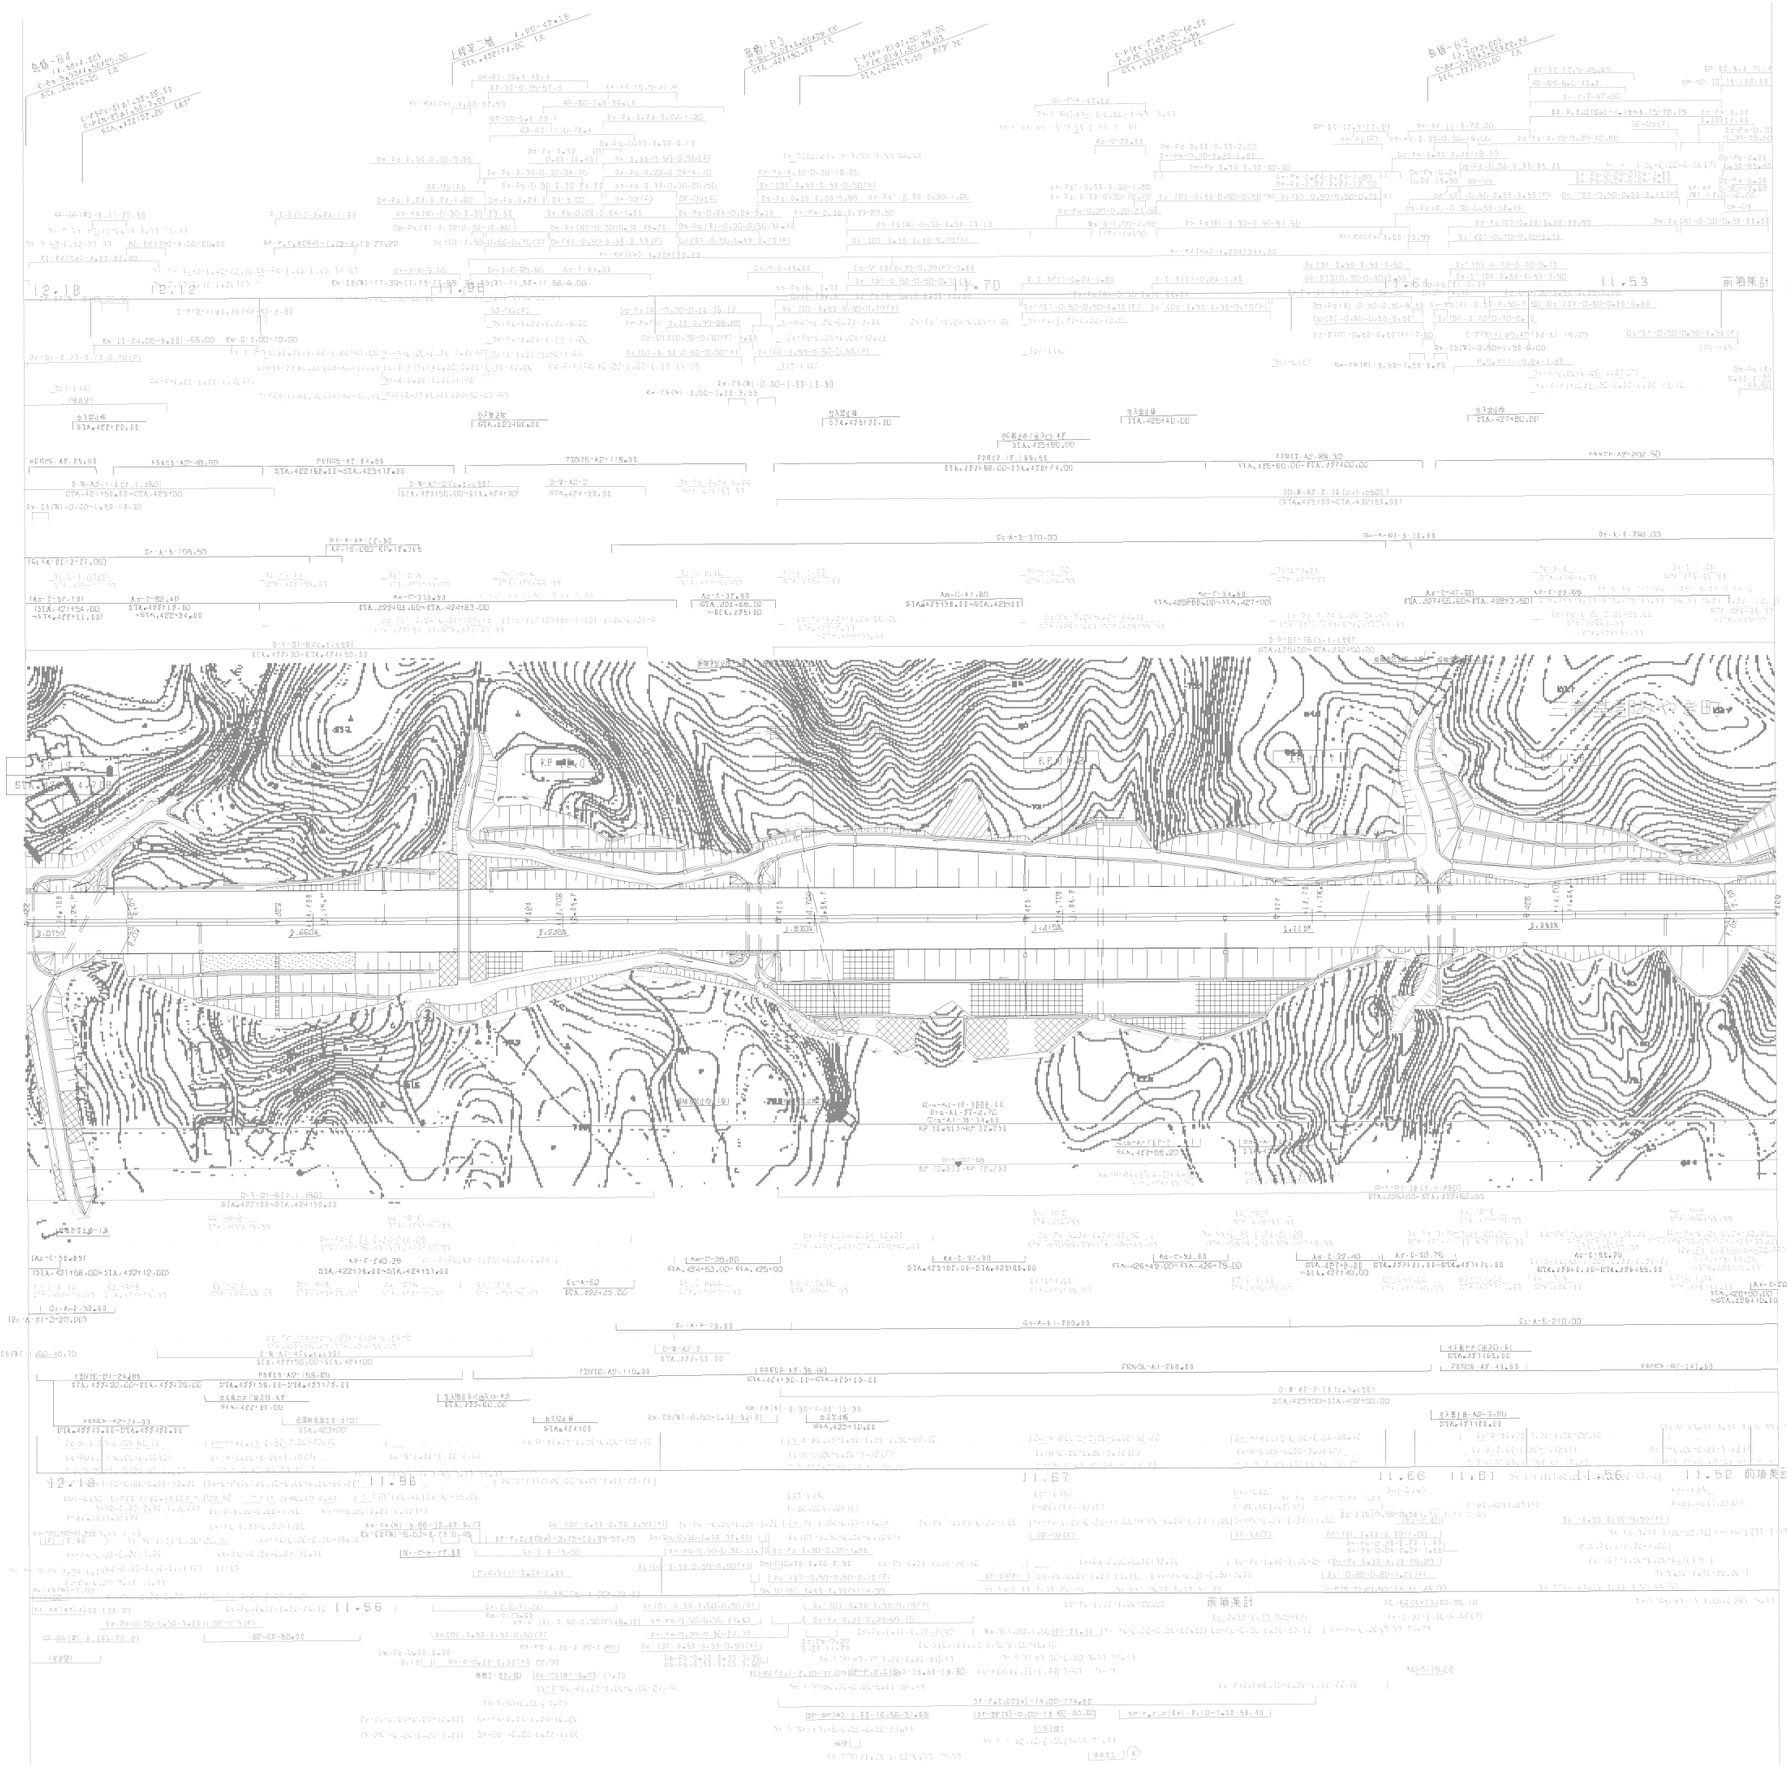

改 定 年 月	摘 要
第1回 2006年 1月	
第2回 2011年 2月	
第3回 2020年 5月	

九州横断自動車道長崎大分線
長崎自動車道（鳥栖～東脊振）

工種	管理用平面図		
名称	KP［1.5］5～KP 12.2［5］ STA. 422+00～STA. 429+00	縮尺 1/1000	15 15

西日本高速道路（株） 九州支社

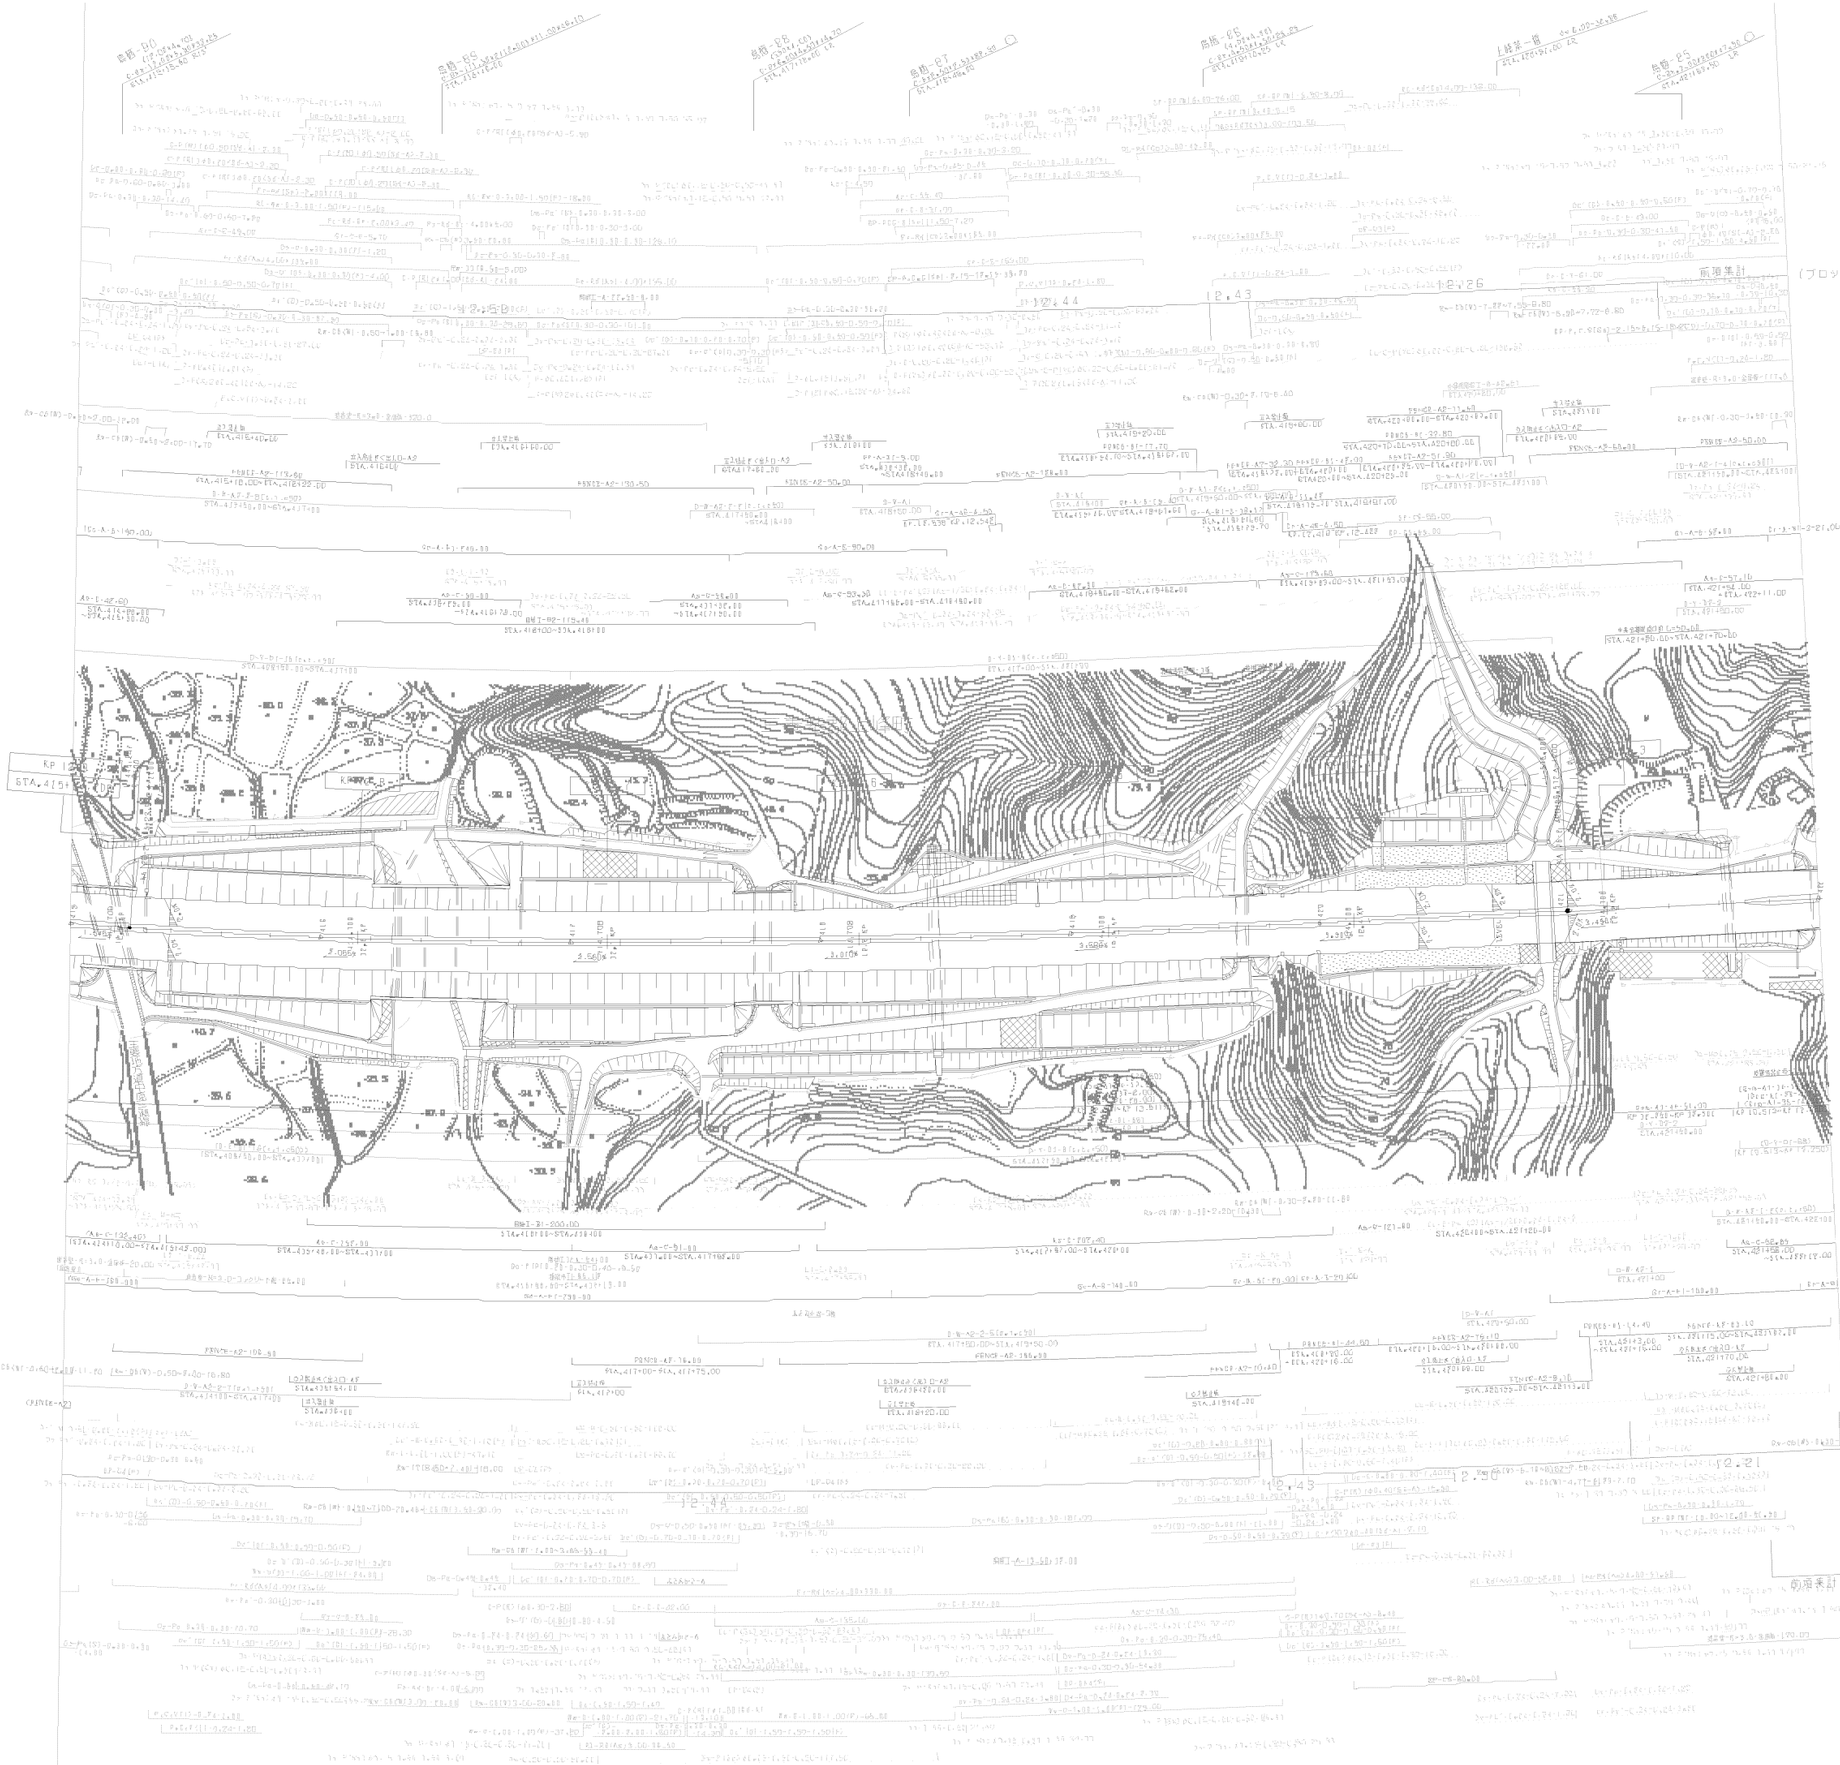

図 面 年 月	改 定
第1回 2006年 1月	
第2回 2011年 2月	
第3回 2020年 5月	

九州横断自動車道長崎大分線
長崎自動車道（鳥栖～東脊振）

工種	管理用平面図		
名称	KP [2.215~KP]2.915 STA.415+00~STA.422+00	縮尺 1/1000	17/19

西日本高速道路（株） 九州支社

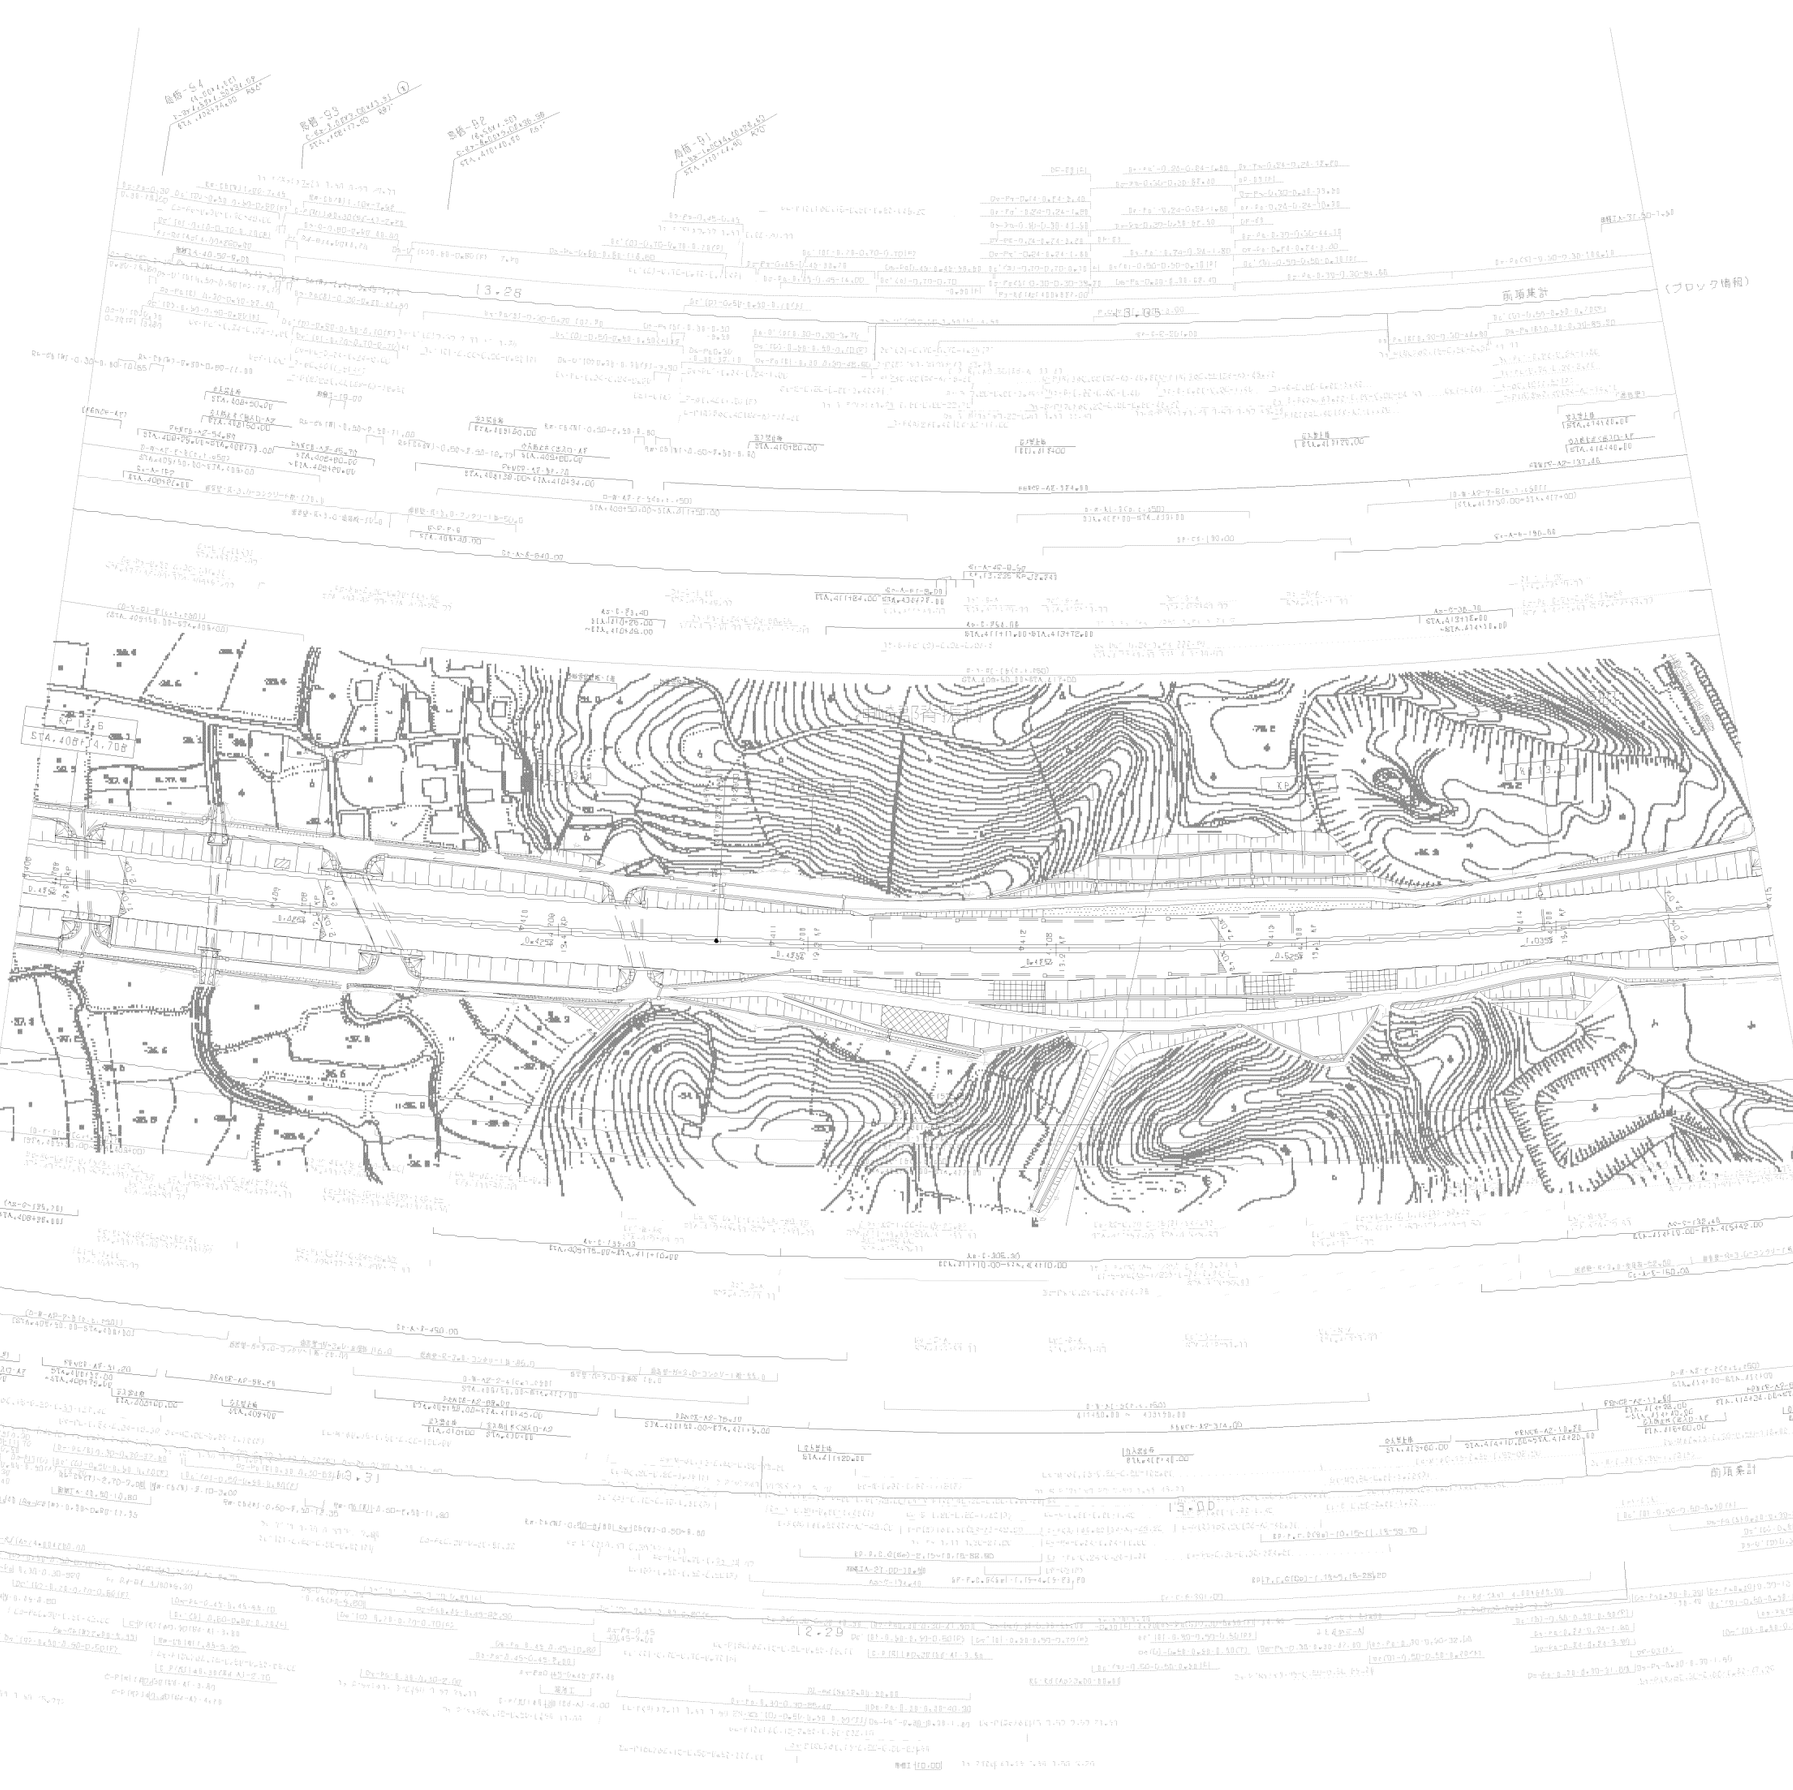

改 訂	年 月	摘 要
第1回	2006年 1月	
第2回	2011年 2月	
第3回	2020年 5月	

	九州横断自動車道長崎大分線 長崎自動車道（鳥栖～東脊振）		——
工種	管 理 用 平 面 図		——
名称	KP 12.915~KP 13.615 STA.408+00~STA.415+00	縮尺 (1/1000)	18 19
西日本高速道路（株） 九州支社			

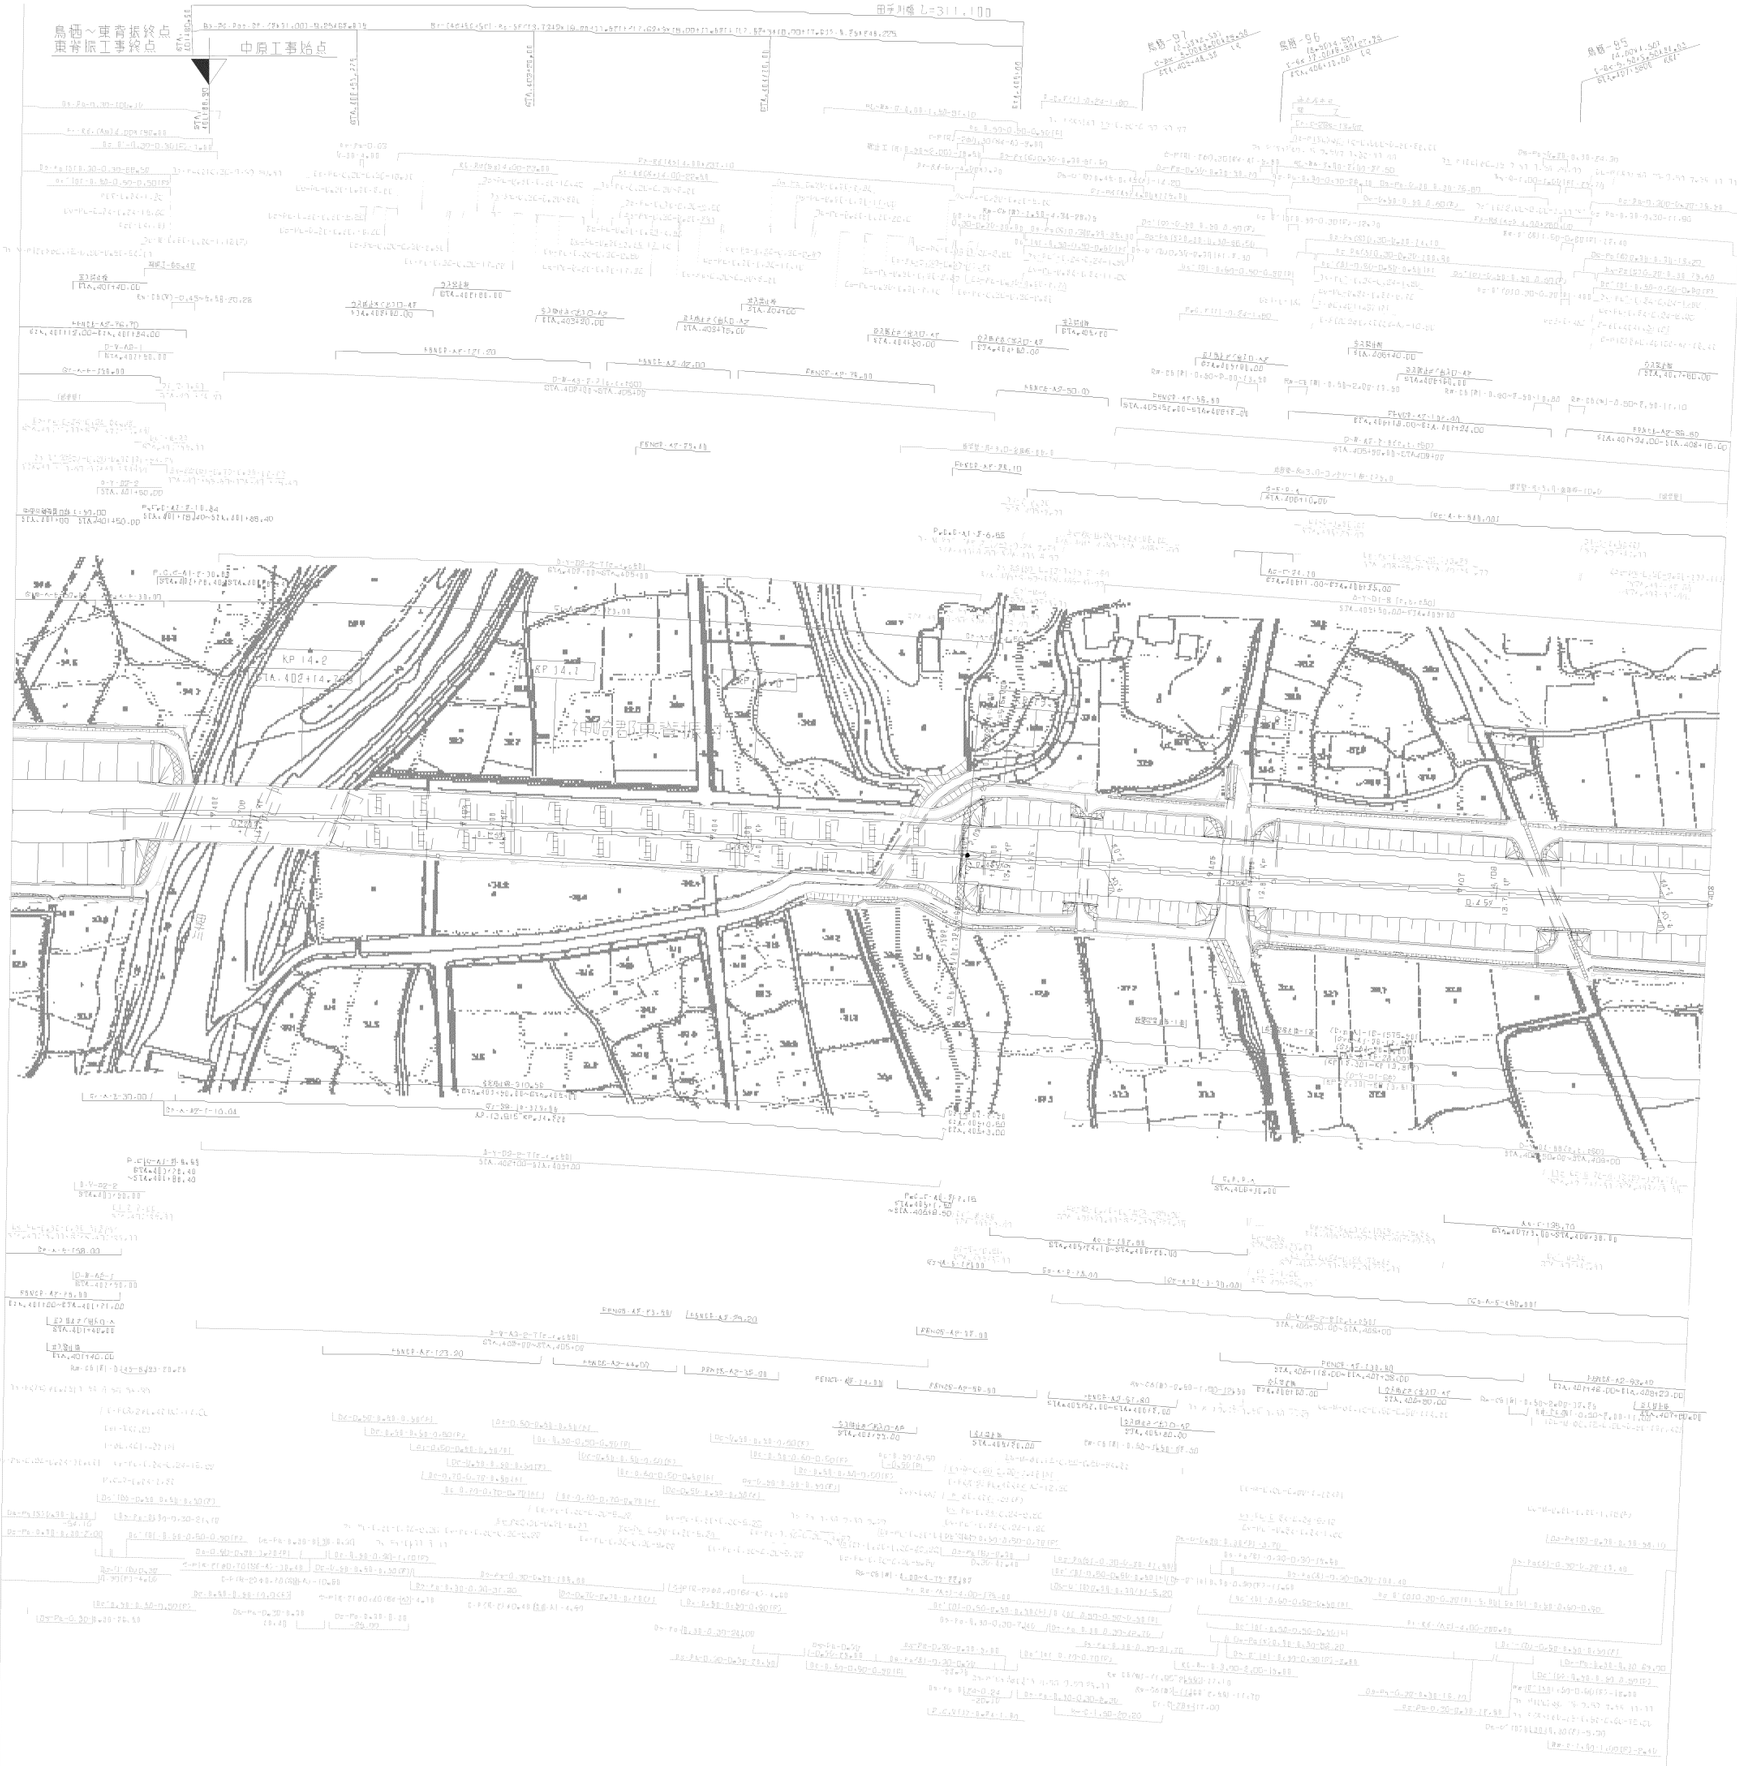

改 訂 年 月	摘 要
第1回 2006年 1月	
第2回 2011年 2月	
第3回 2021年 7月	

九州横断自動車道長崎大分線 長崎自動車道（鳥栖～東脊振）			——
工種	管 理 用 平 面 図		——
名称	KP 13.615~KP 14.295 STA. 401+20~STA. 408+00	縮尺	1/1000

西日本高速道路（株） 九州支社

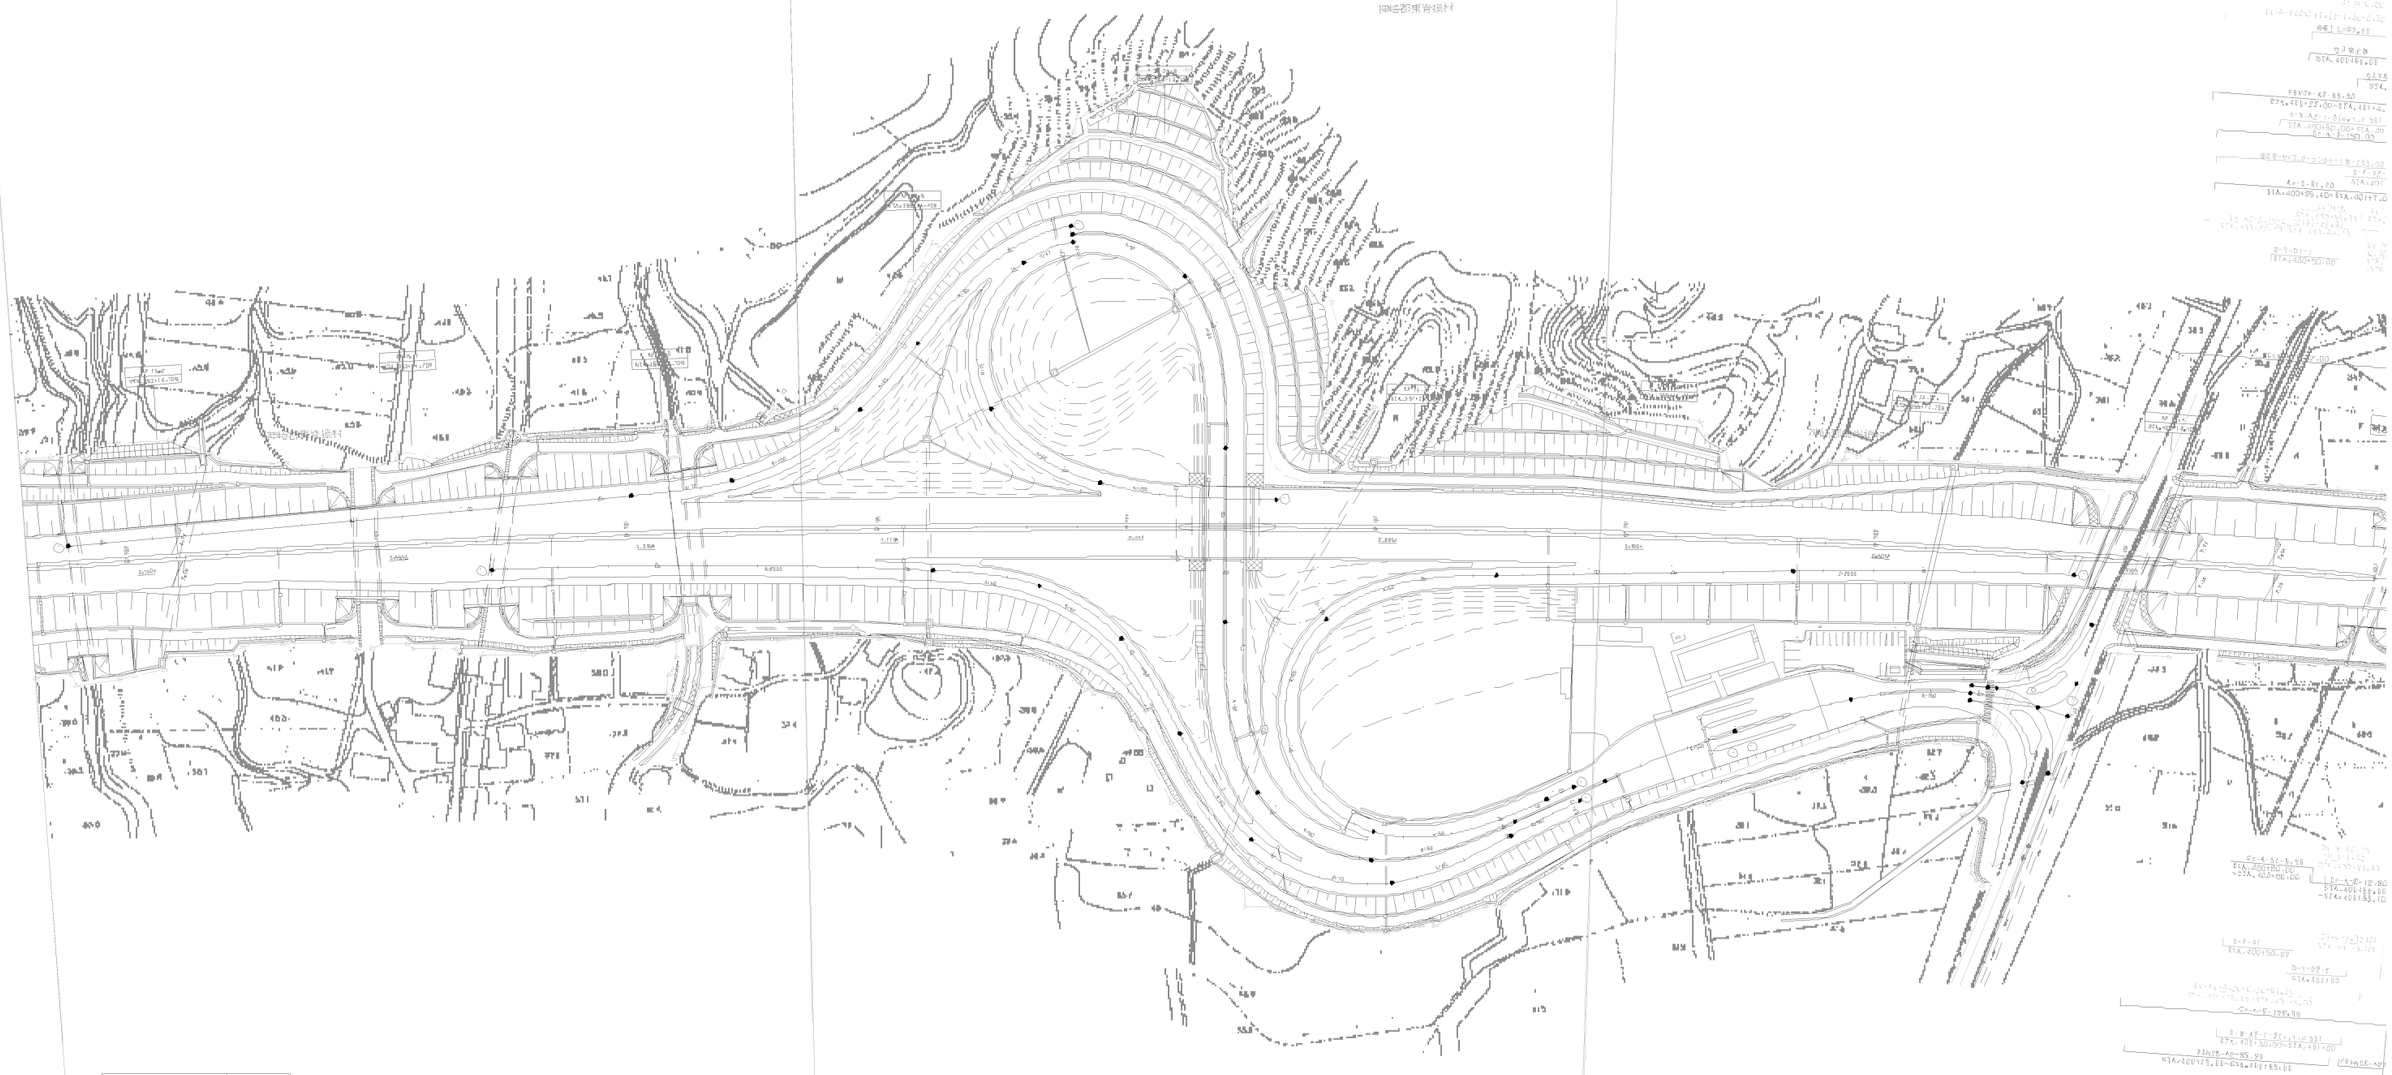

測 量 年 月	摘 要
第1回 2005年 1月	
第2回 2021年 7月	
第3回 2023年 1月	

九州横断自動車道長崎大分線 長崎自動車道（東背振～佐賀大和）			——
工種	管理用平面図		——
名称	東背振IC KP 14.295～KP 15.255 STA. 393+60～STA. 401+20	縮尺 1/1000	1/14
西日本高速道路（株） 九州支社			

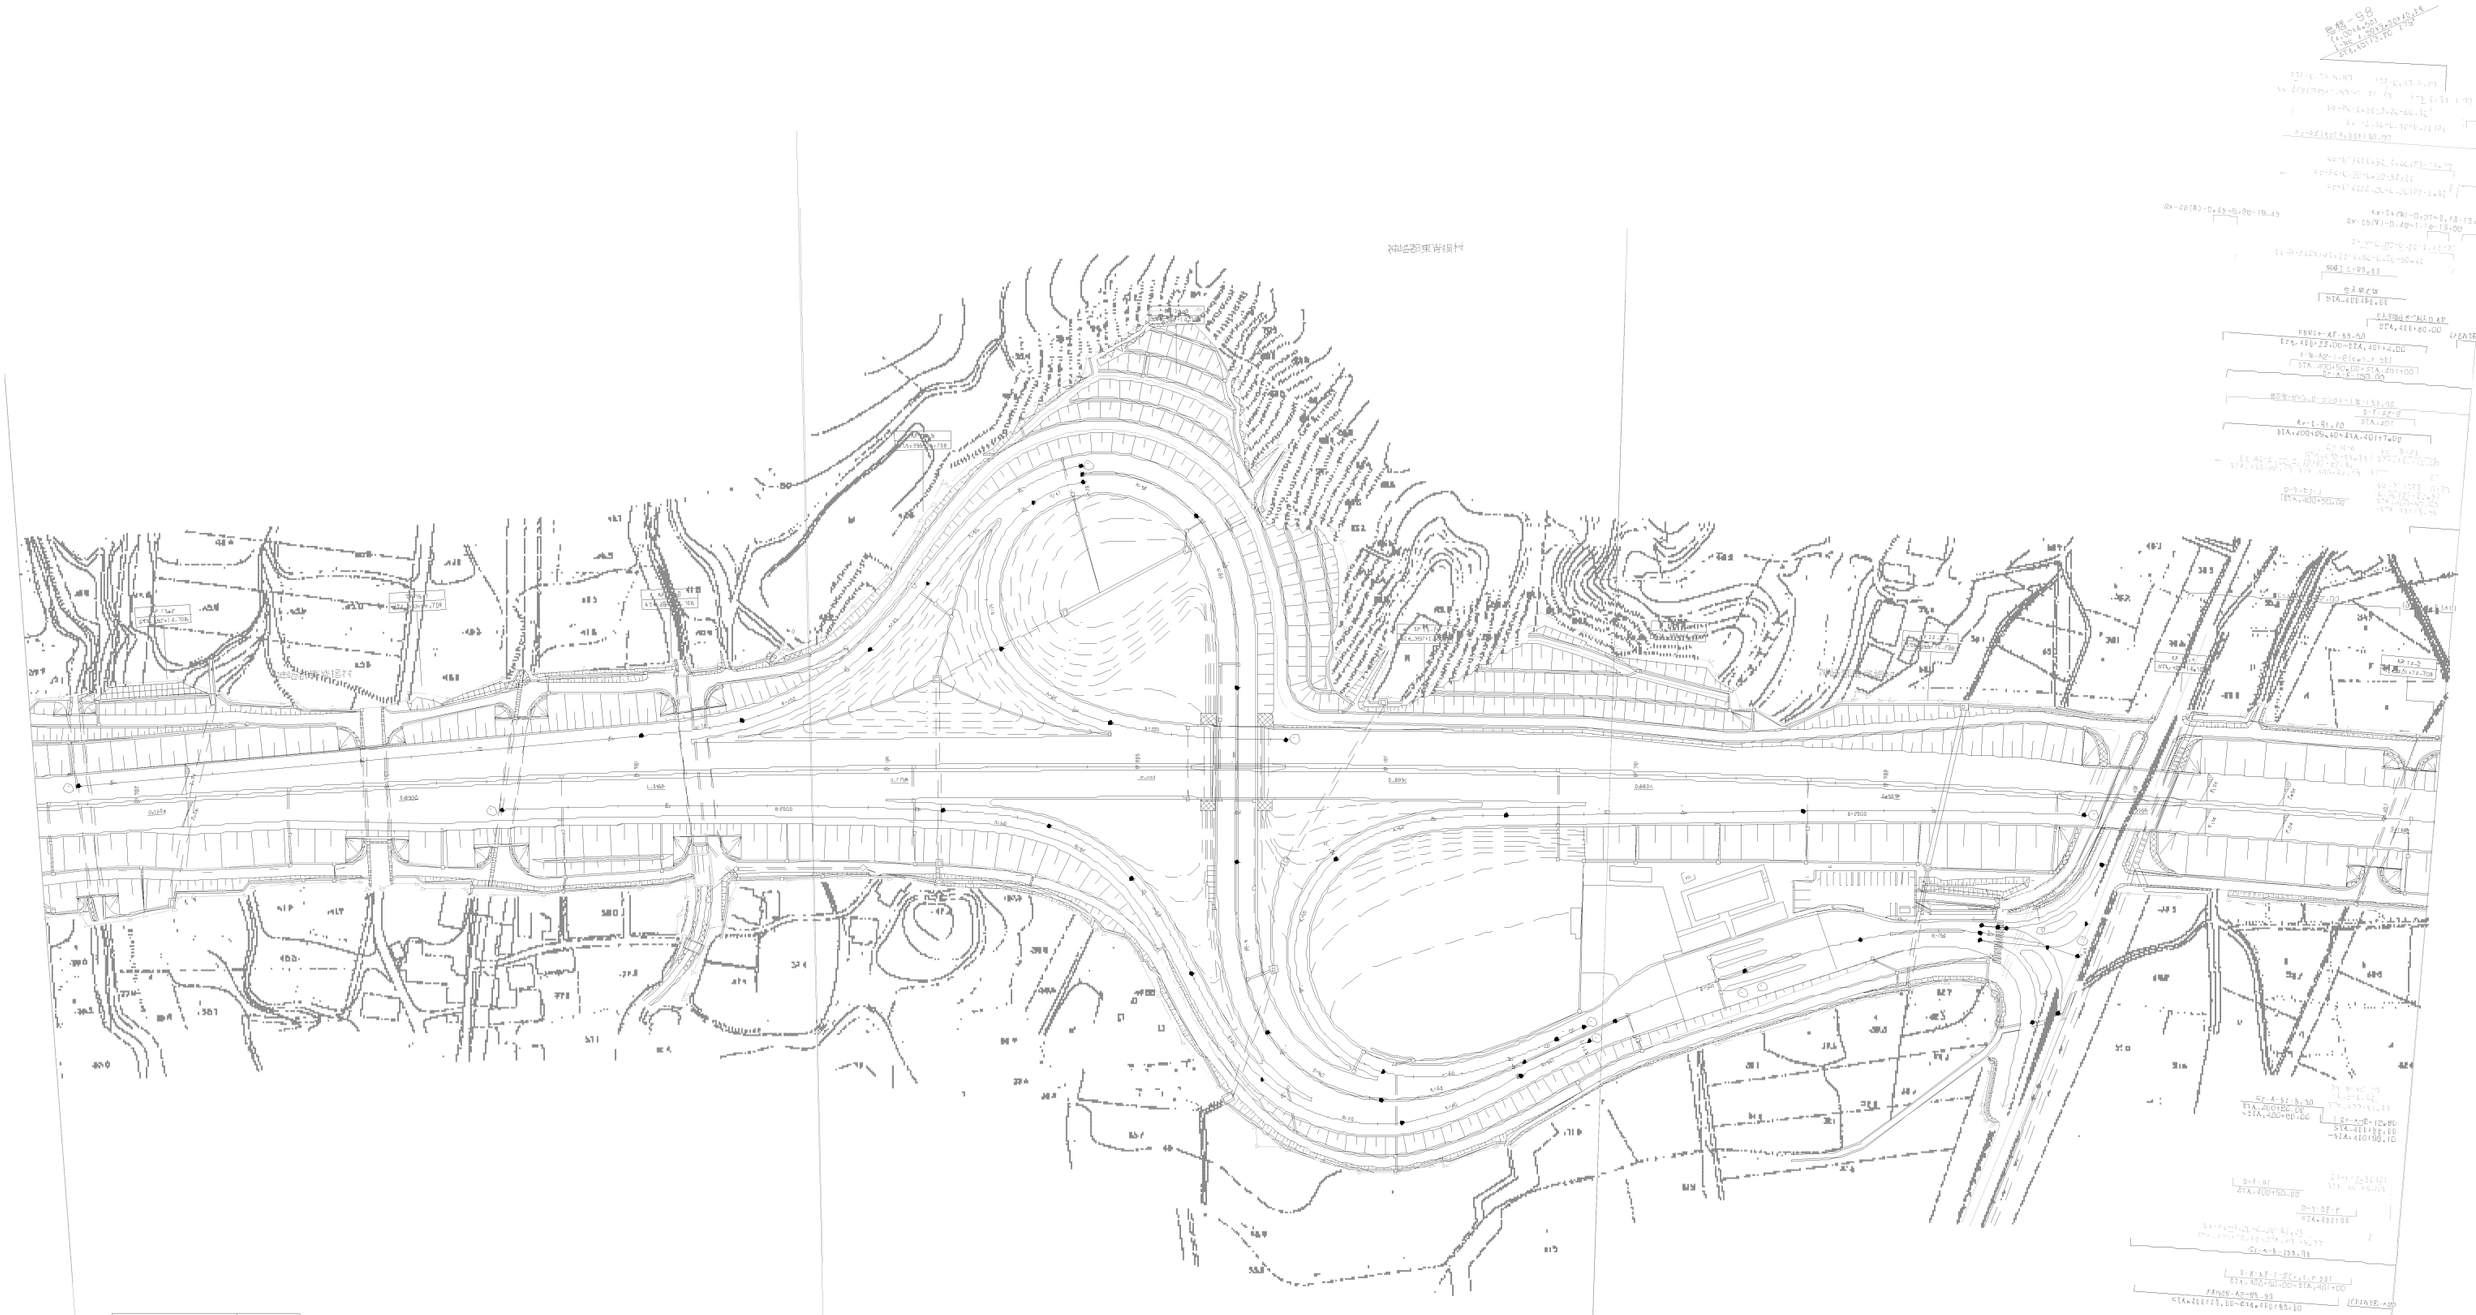

測 量 日	摘 要
第1回 2005年 1月	
第2回 2021年 7月	
第3回 2023年 1月	

九州横断自動車道長崎大分線
自動車道（東脊振～佐賀大和）

管 理 用 平 面 図

東脊振IC
KP 14.285~KP 15.255
STA. 399+60~STA. 401+20

縮尺
1/1000

図番
14

日本高速道路（株） 九州支社

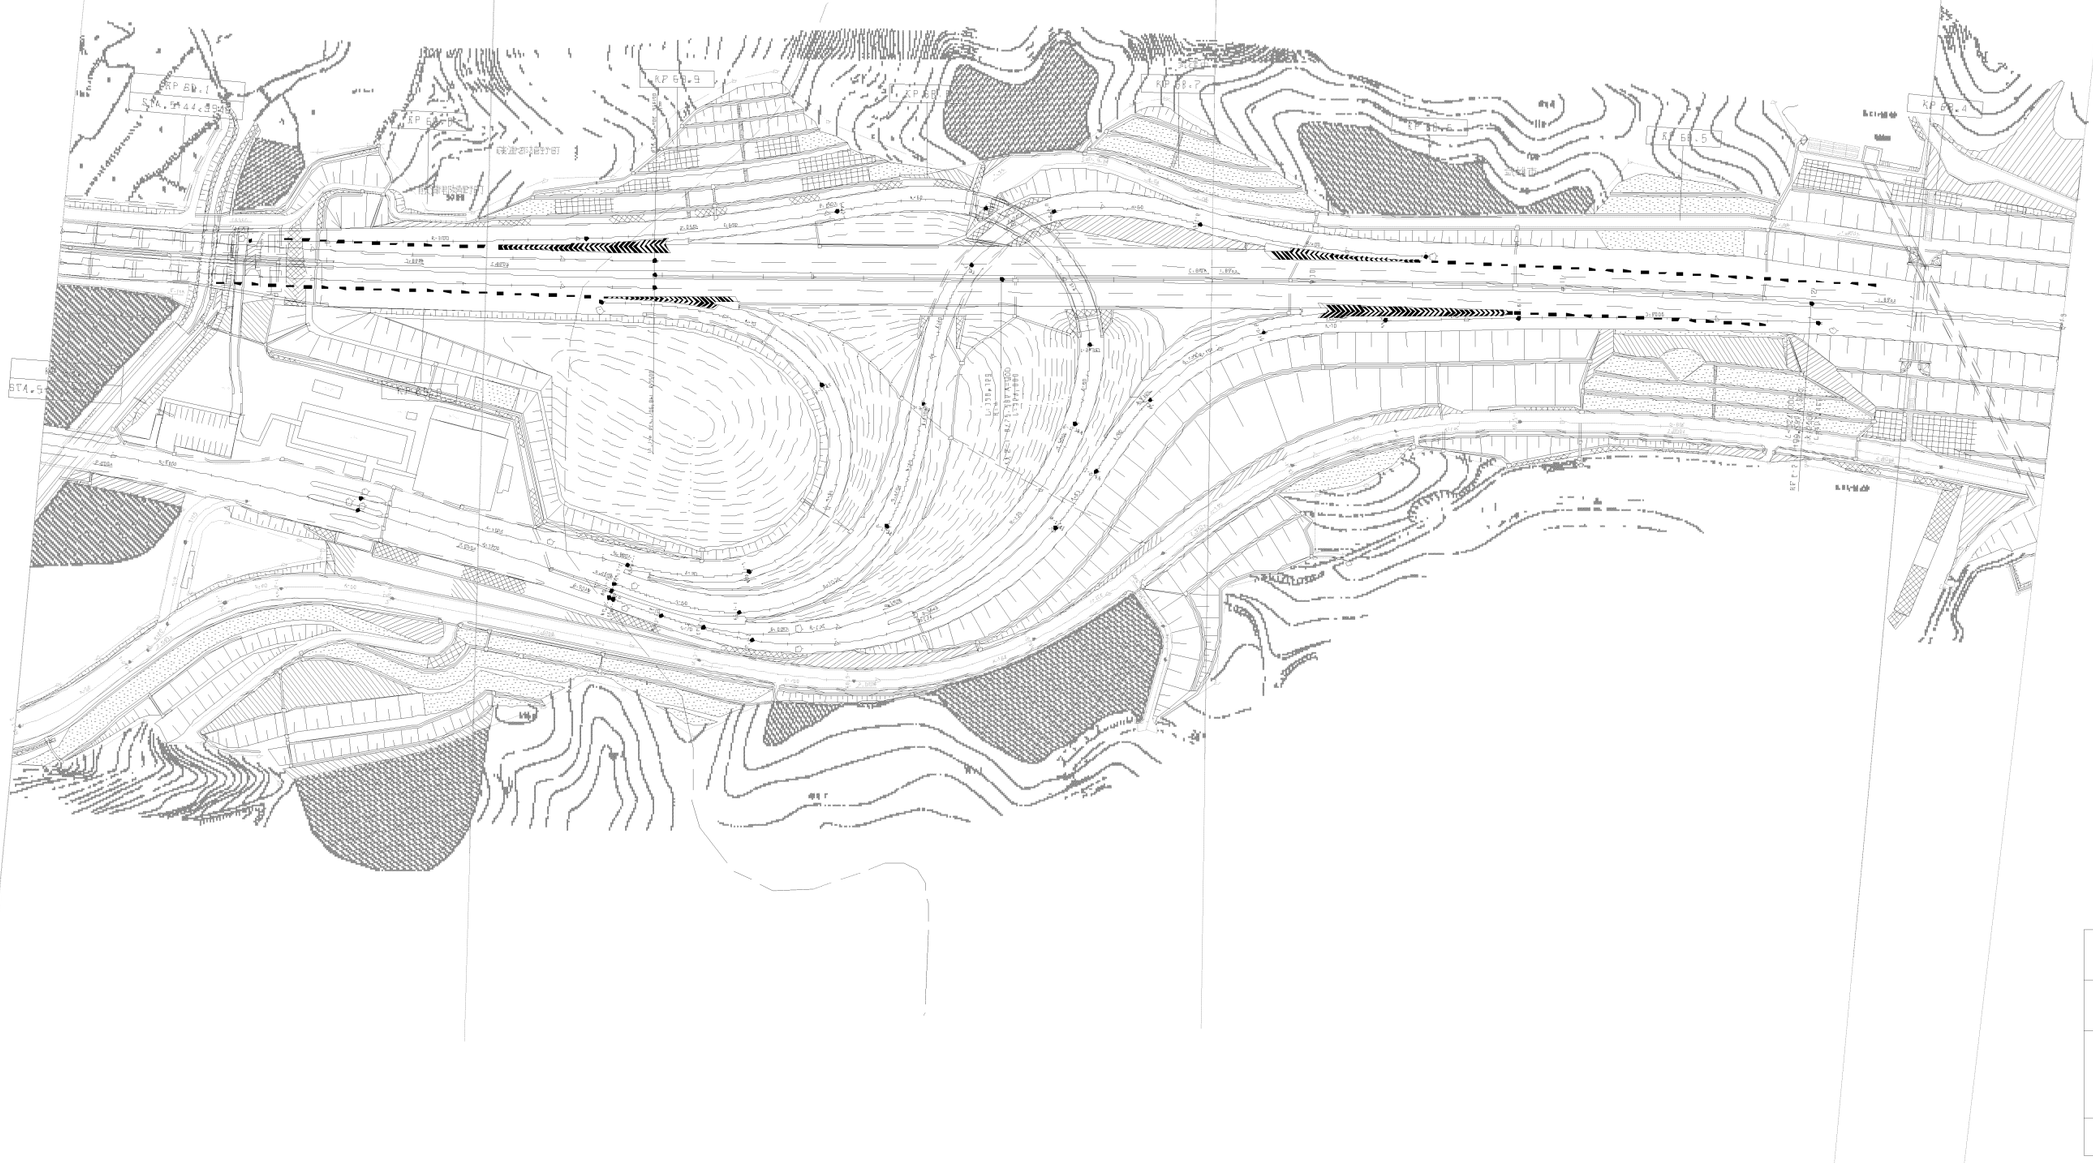

調整年月	摘要
第1回 2006年 1月	
第2回 2012年 8月	
第3回 2023年 1月	
第4回 2023年 6月	

九州横断自動車道長崎大分線 長崎自動車道（武雄JCT～嬉野）			——
工種	管理用平面図		——
名称	嬉野IC KP68.345～KP69.145 STA.5+00～STA.13+00	縮尺 1/1000	7/8
西日本高速道路（株） 九州支社			

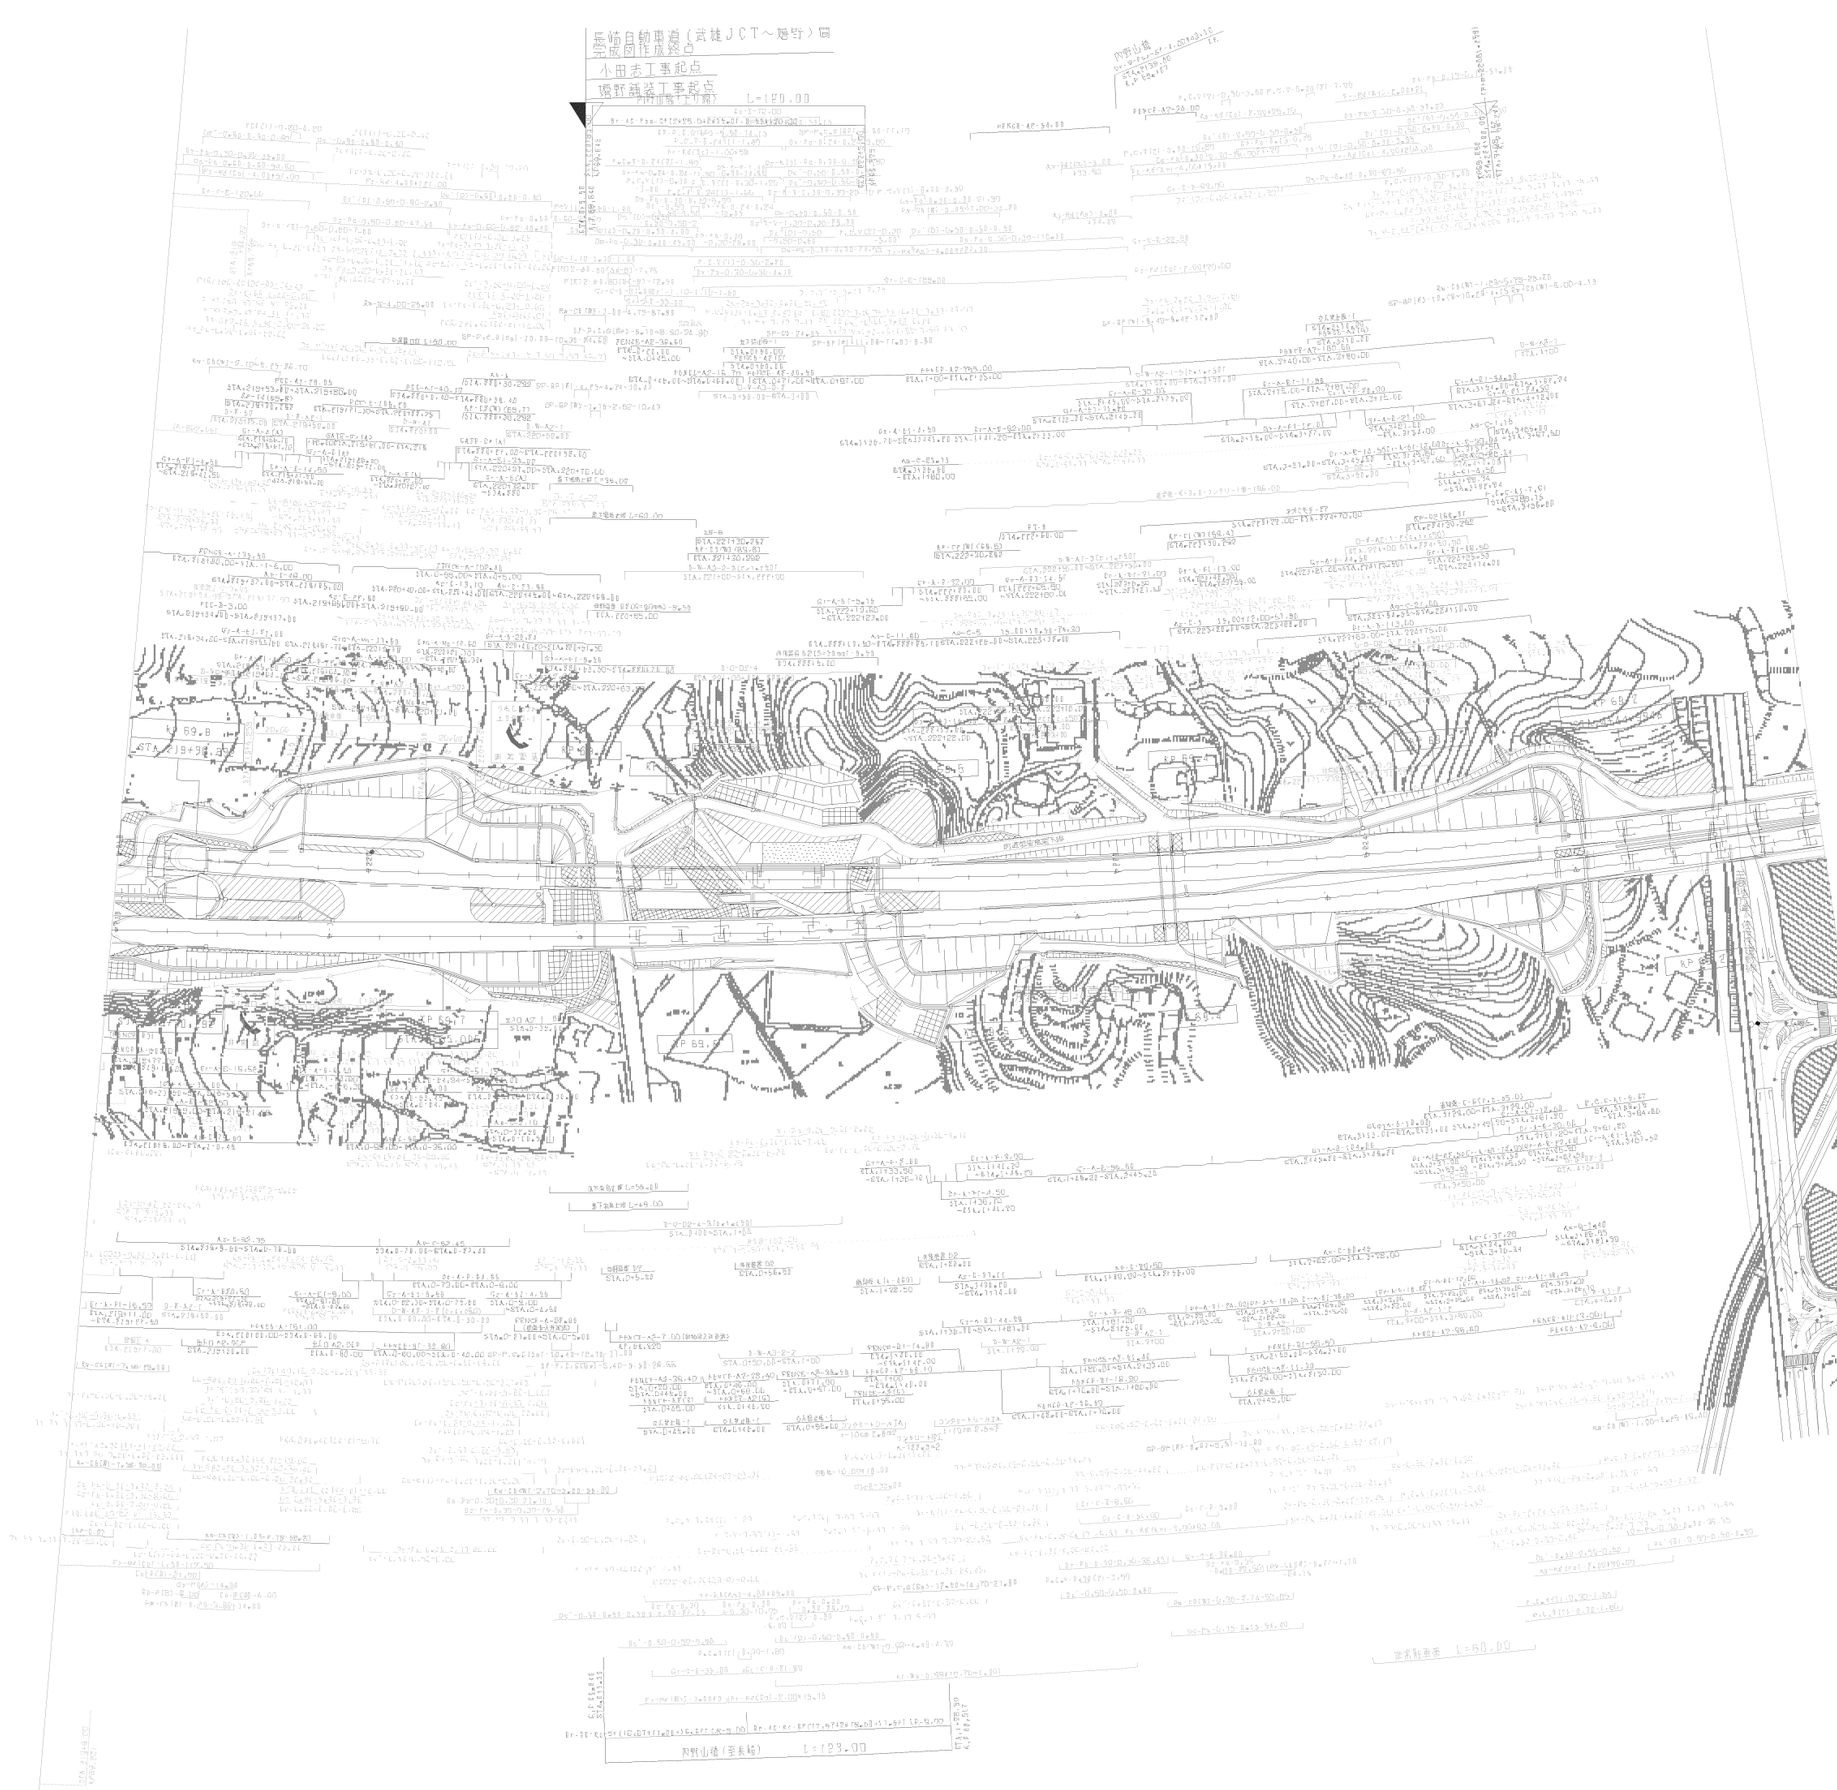
長崎自動車道（武雄ＪＣＴ～嬉野）
完成図作成終点
小田志工事起点
L=150.00
KP 69.8
KP 69.6
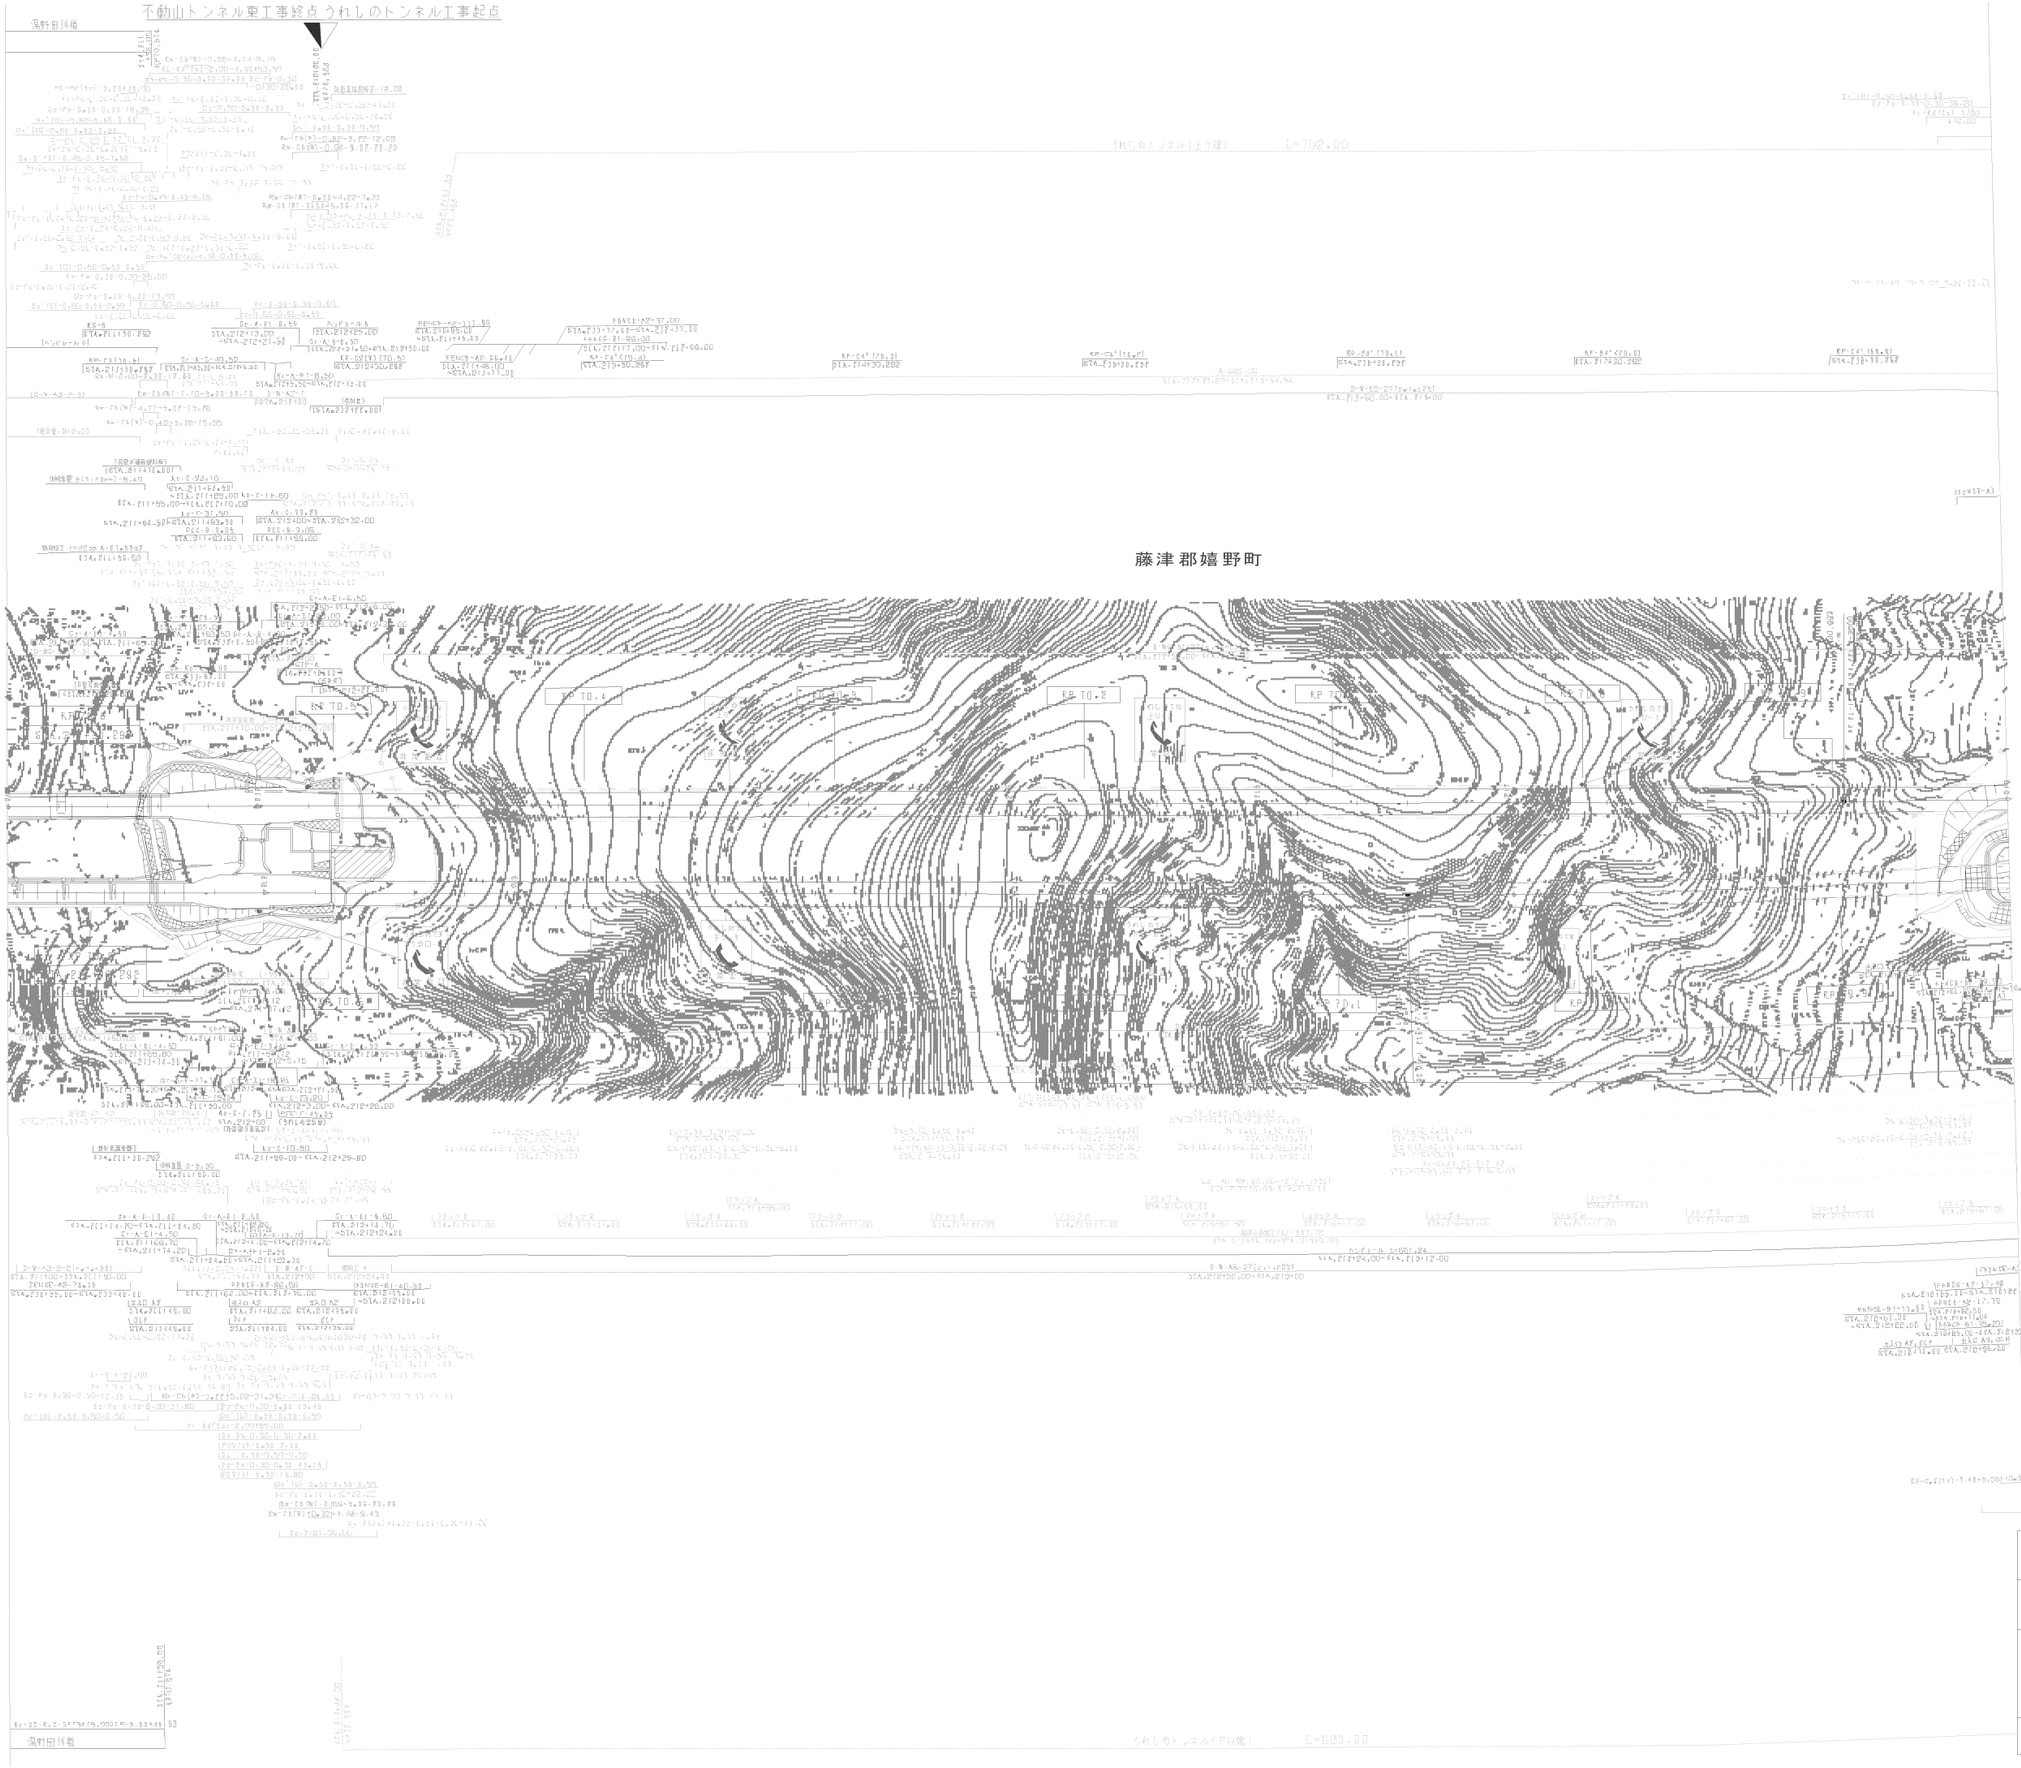

図 数 年 月	修 要
第1回 2006年 1月	

九州横断自動車道長崎大分線 長崎自動車道（嬉野～東そのぎ）			
工種	管理用平面図		
名称	KP.69.830～KP.70.630 STA.211+00～STA.219+00	縮尺 1/1000	1/10
西日本高速道路（株） 九州支社			

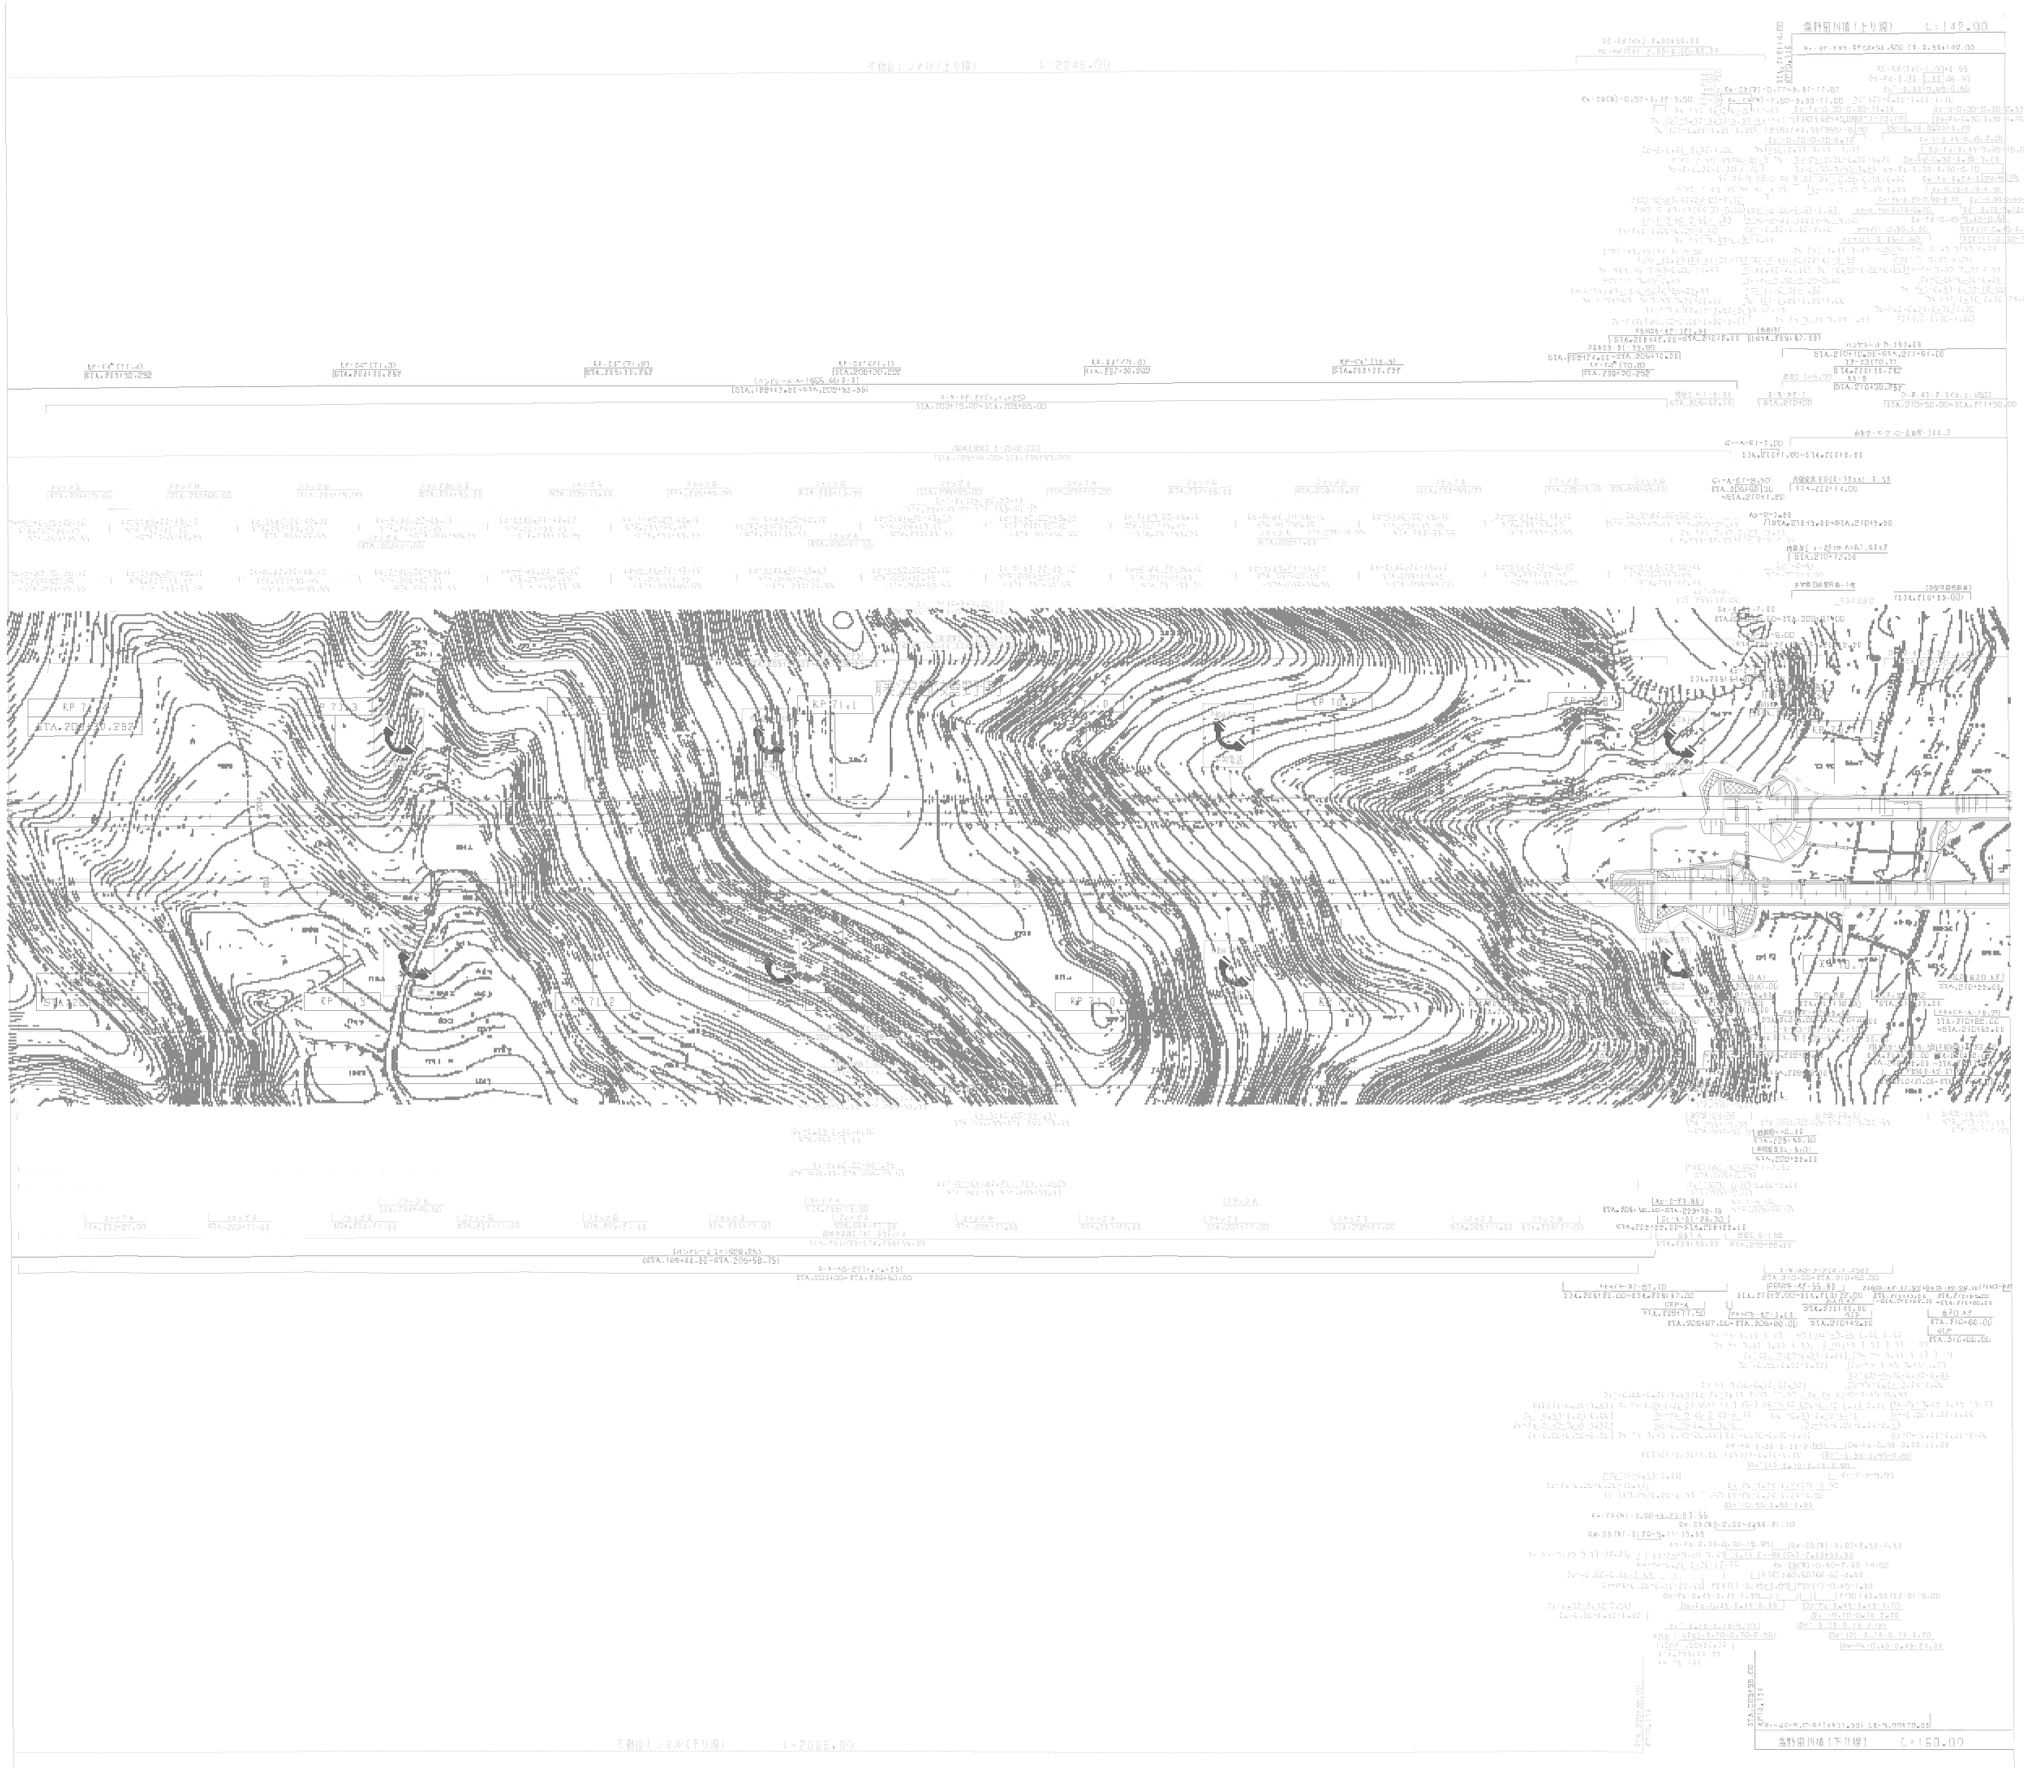

図 数 年 月	修 要
第1回 2006年 1月	

九州横断自動車道長崎大分線 長崎自動車道（嬉野～東そのぎ）			
工種	管 理 用 平 面 図		
名称	KP 70.630～KP 71.430 STA.203+00～STA.211+00	縮尺 1/1000	2/10
西日本高速道路（株） 九州支社			

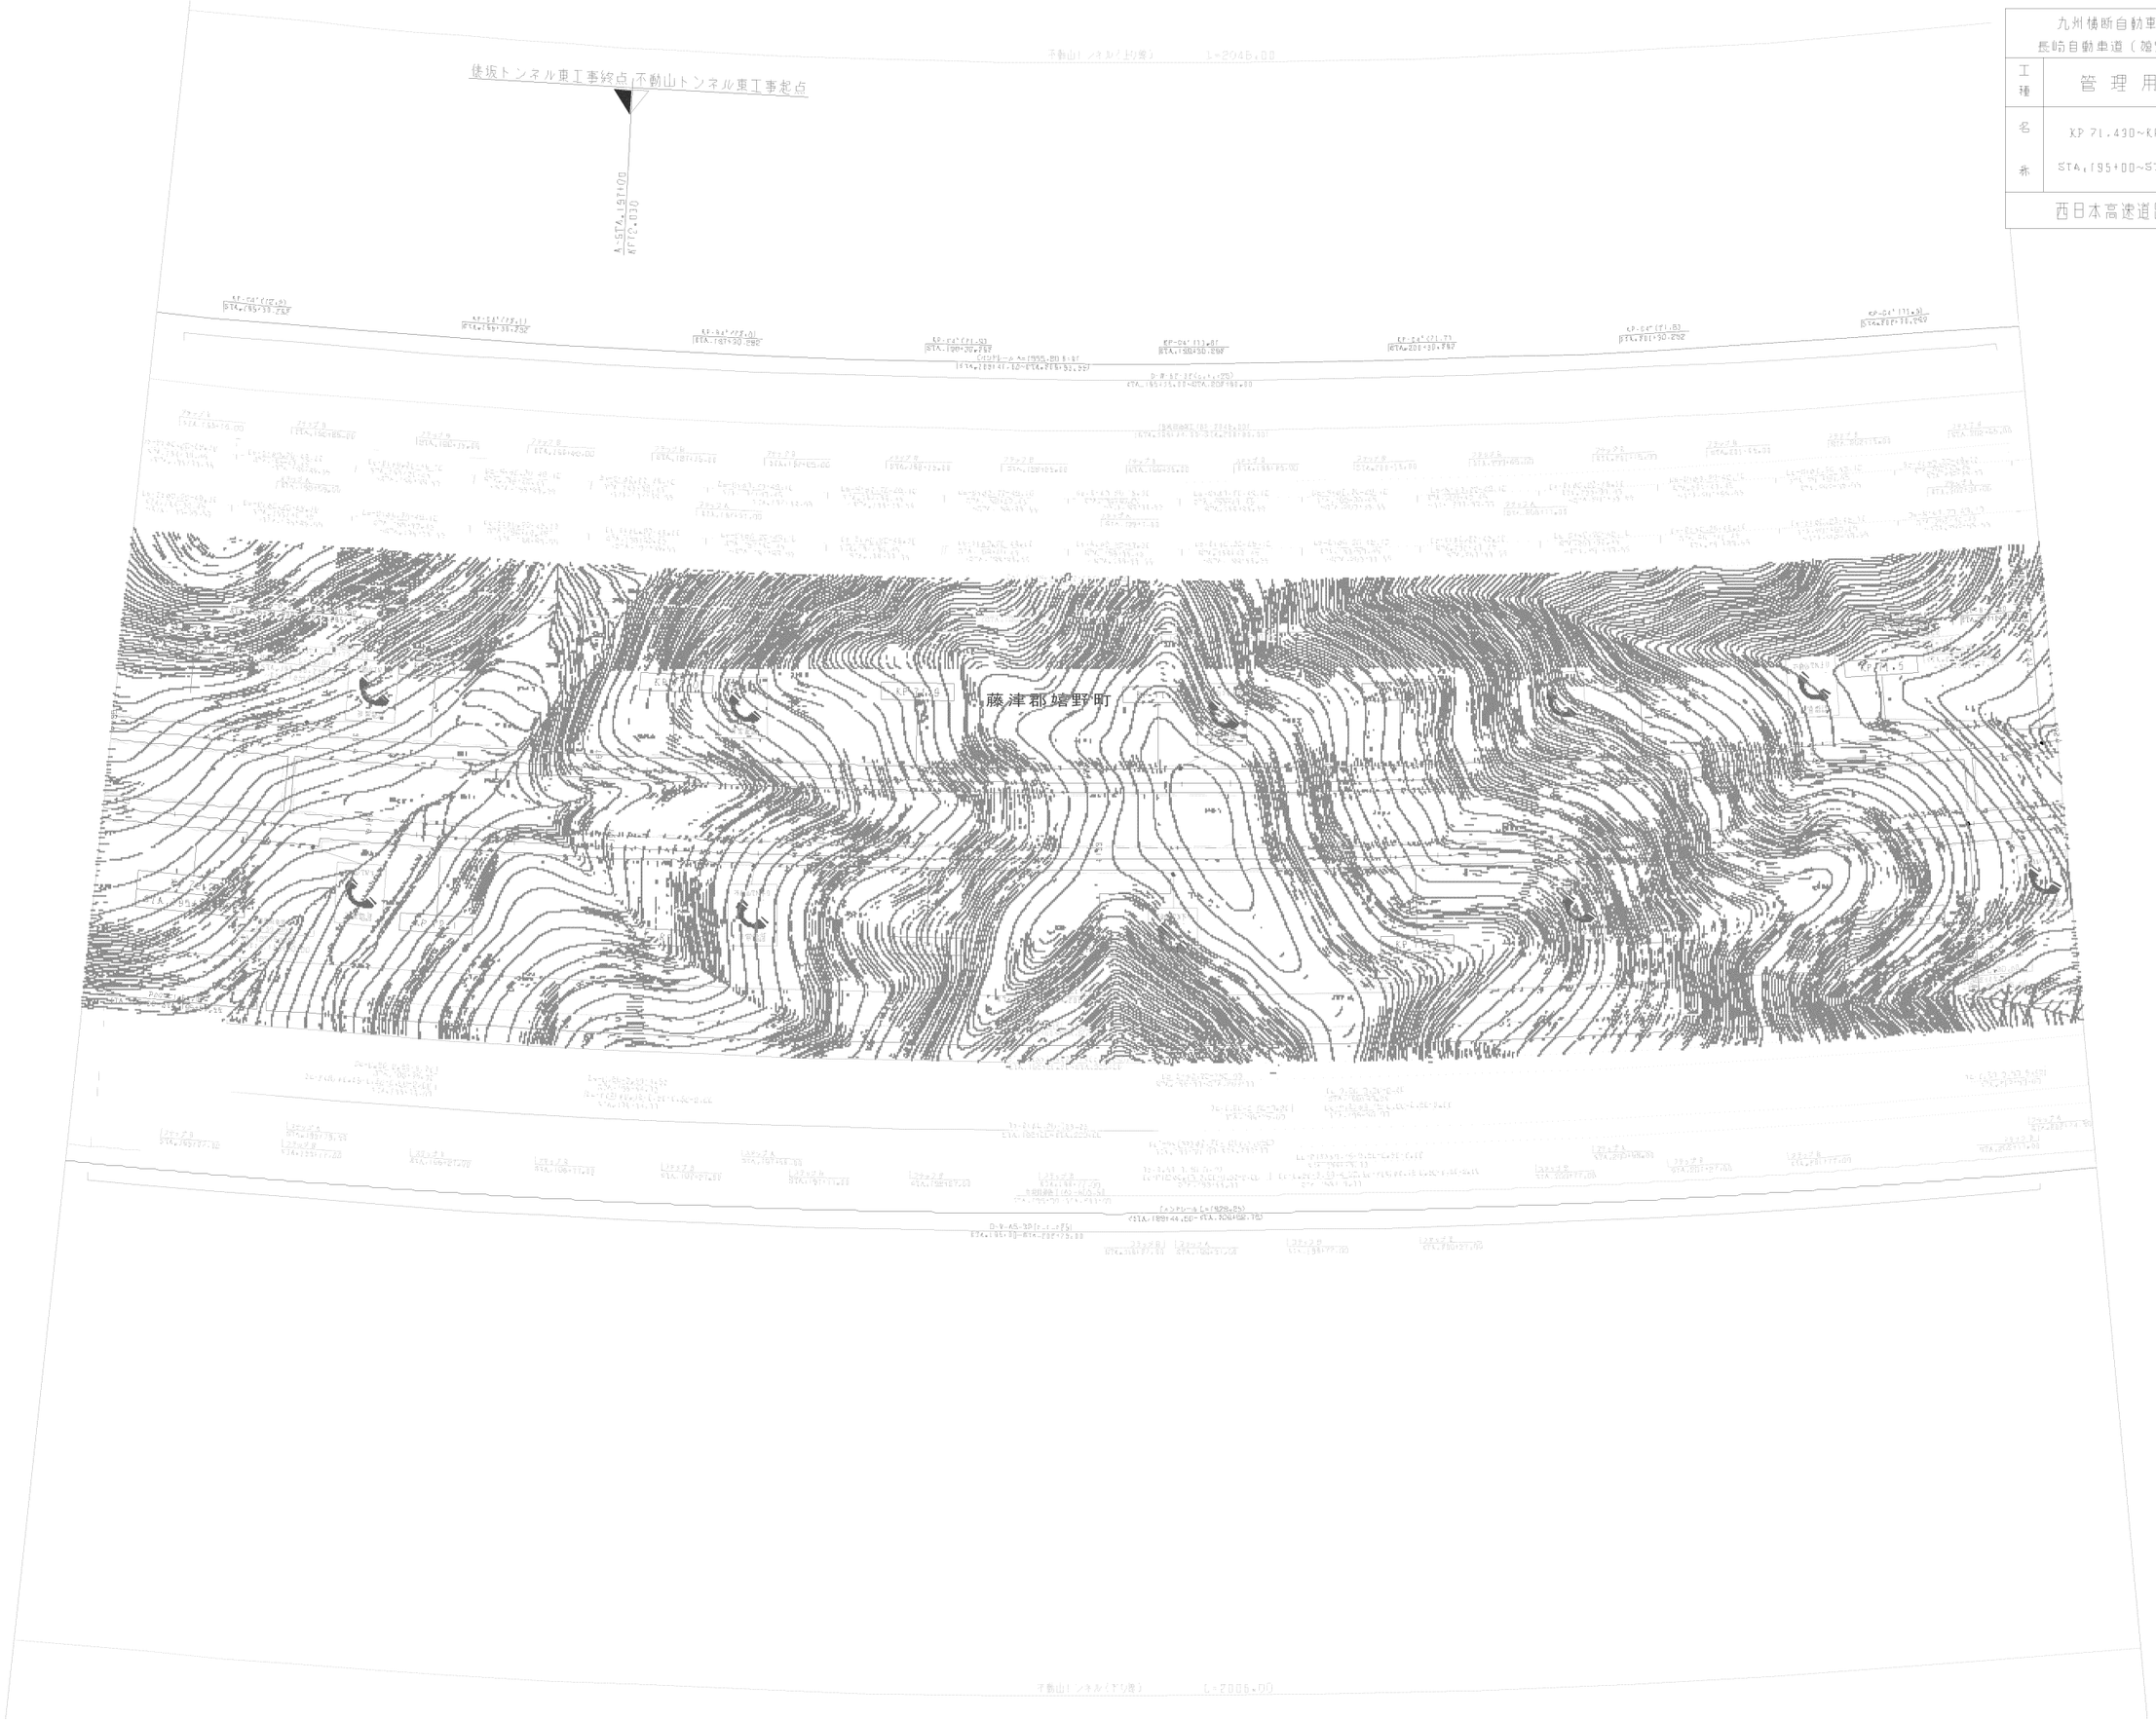

九州横断自動車道長崎大分線 長崎自動車道（嬉野～東そのぎ）			——
工種	管理用平面図		——
名称	KP 71.430~KP 72.230 STA.195+00~STA.203+00	縮尺 1/1000	3/10
西日本高速道路（株） 九州支社			

即位年月	時差
第3回 2006年 1月	

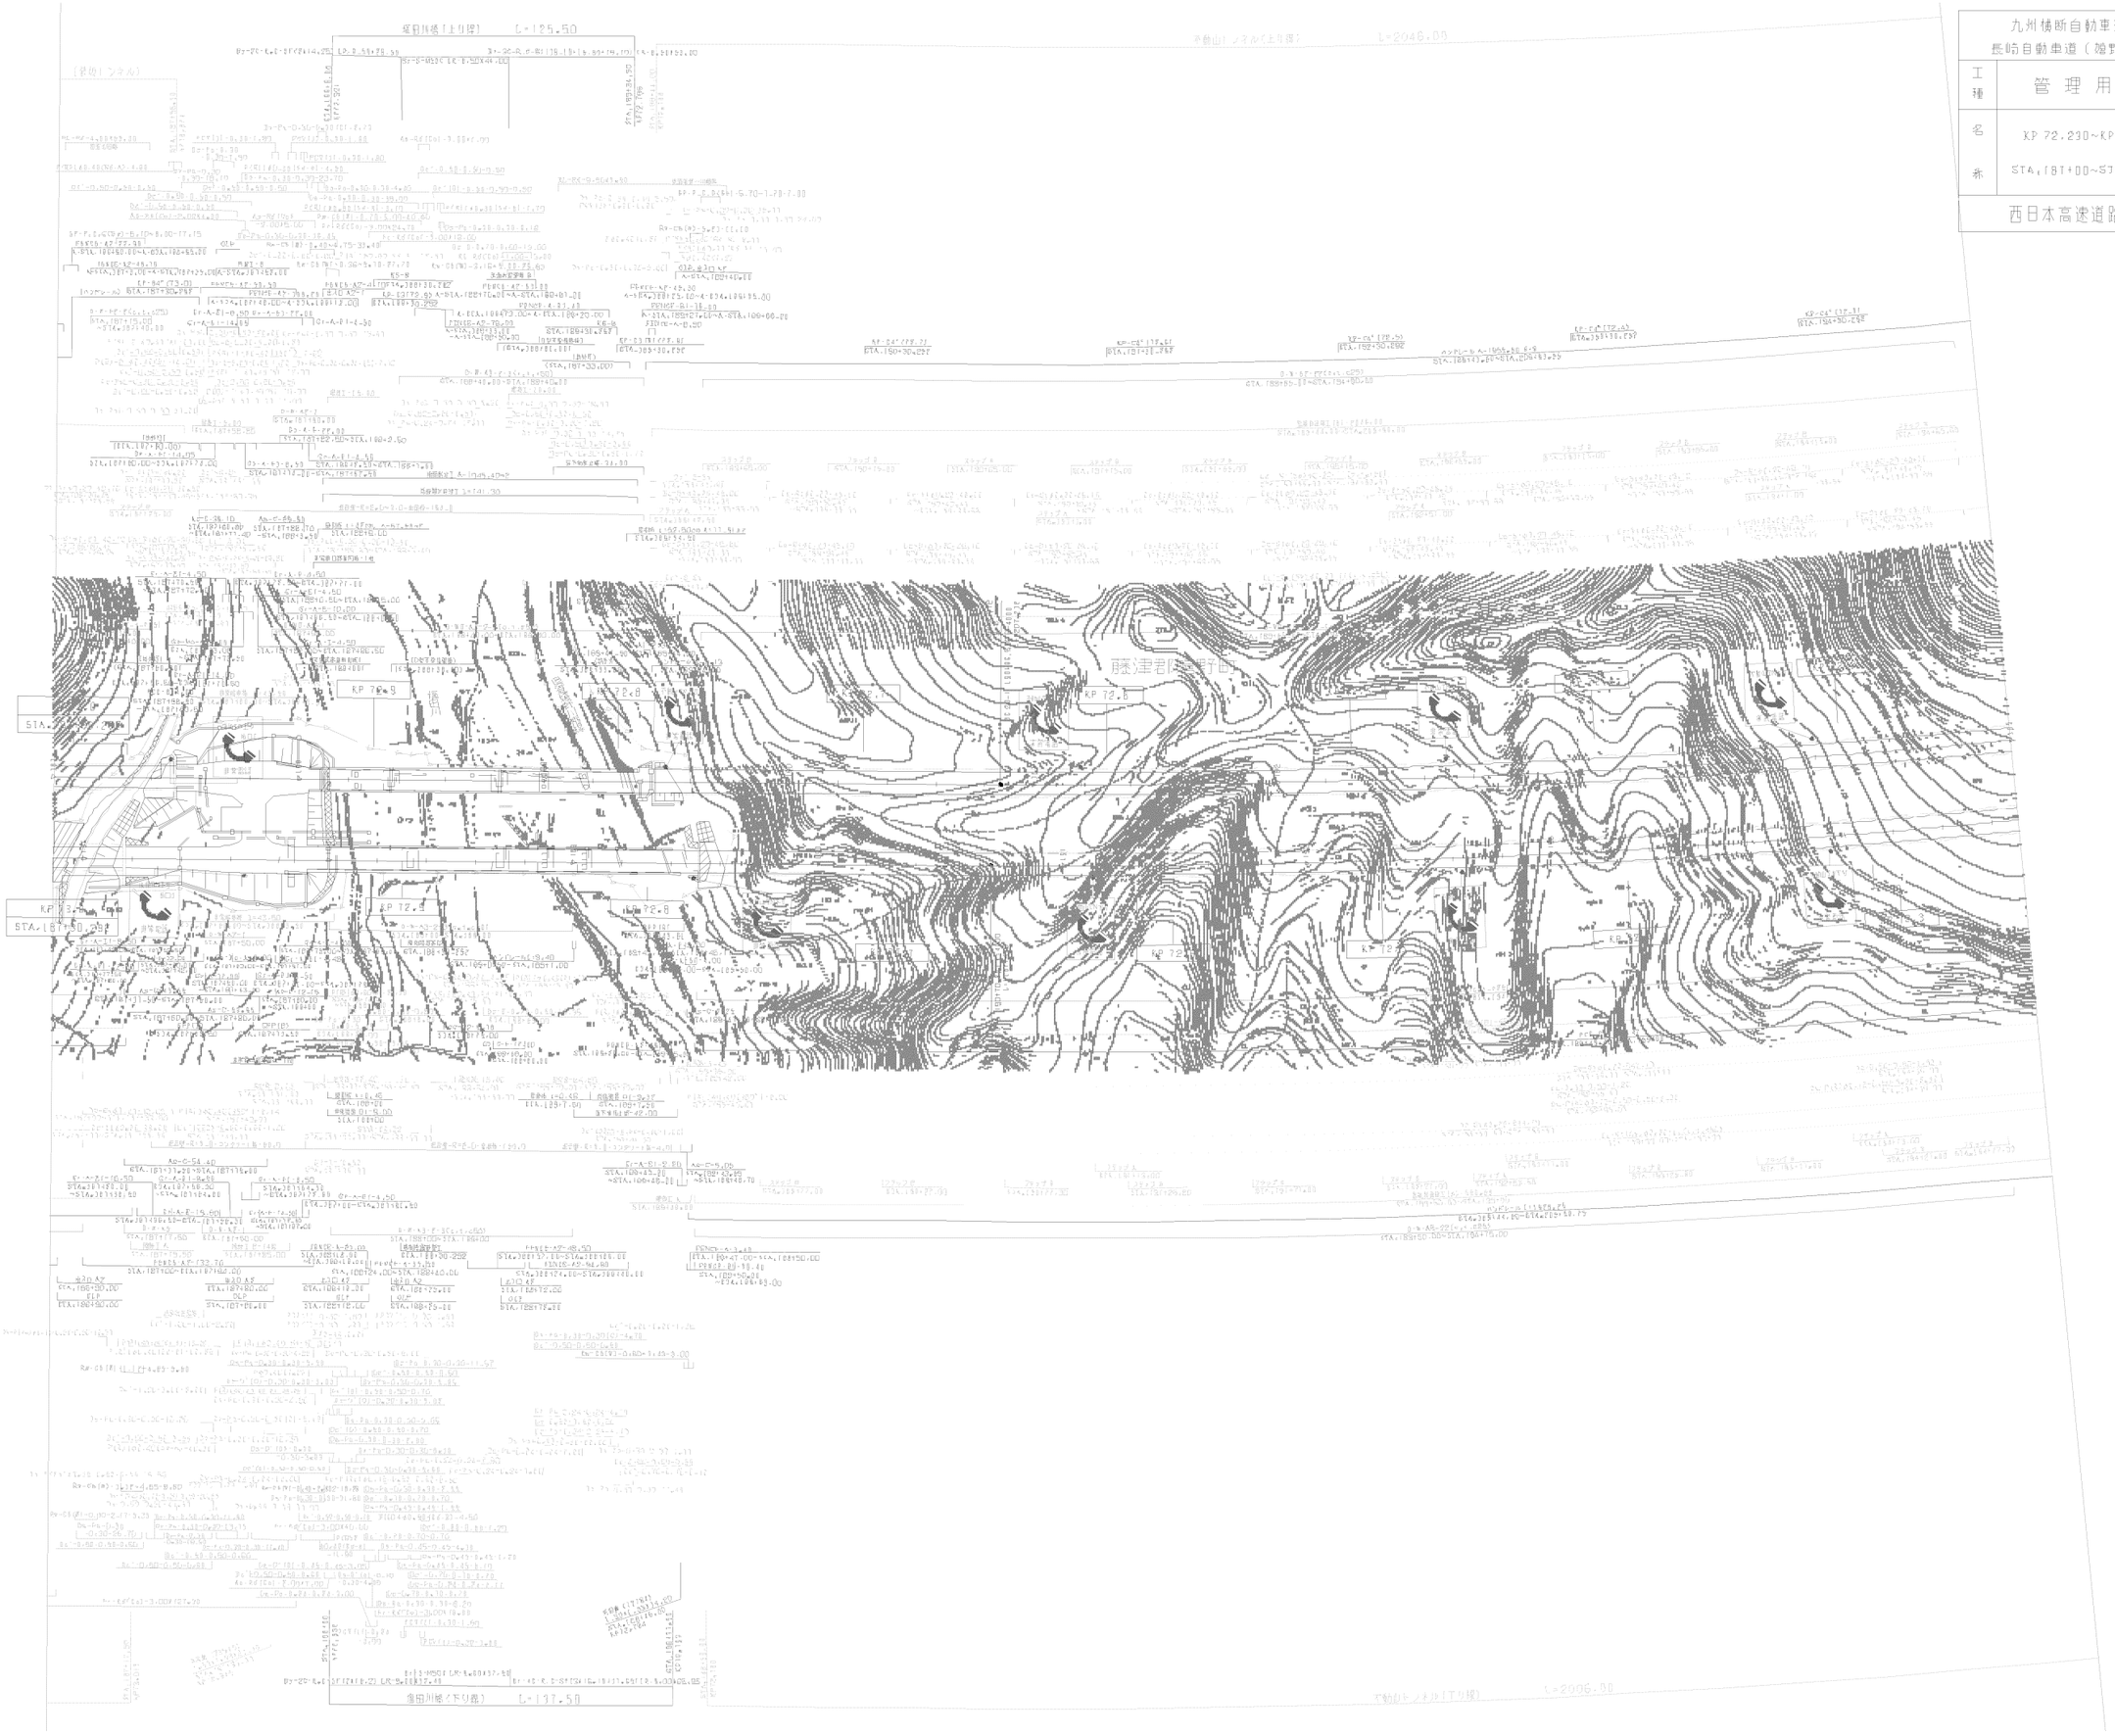

九州横断自動車道長崎大分線 長崎自動車道（嬉野～東そのぎ）			
工種	管理用平面図		
名称	KP 72.230~KP 73.030 STA.187+00~STA.195+00	縮尺 1/1000	4/10
西日本高速道路（株） 九州支社			

即位年月	時差
第1回 2006年 1月	

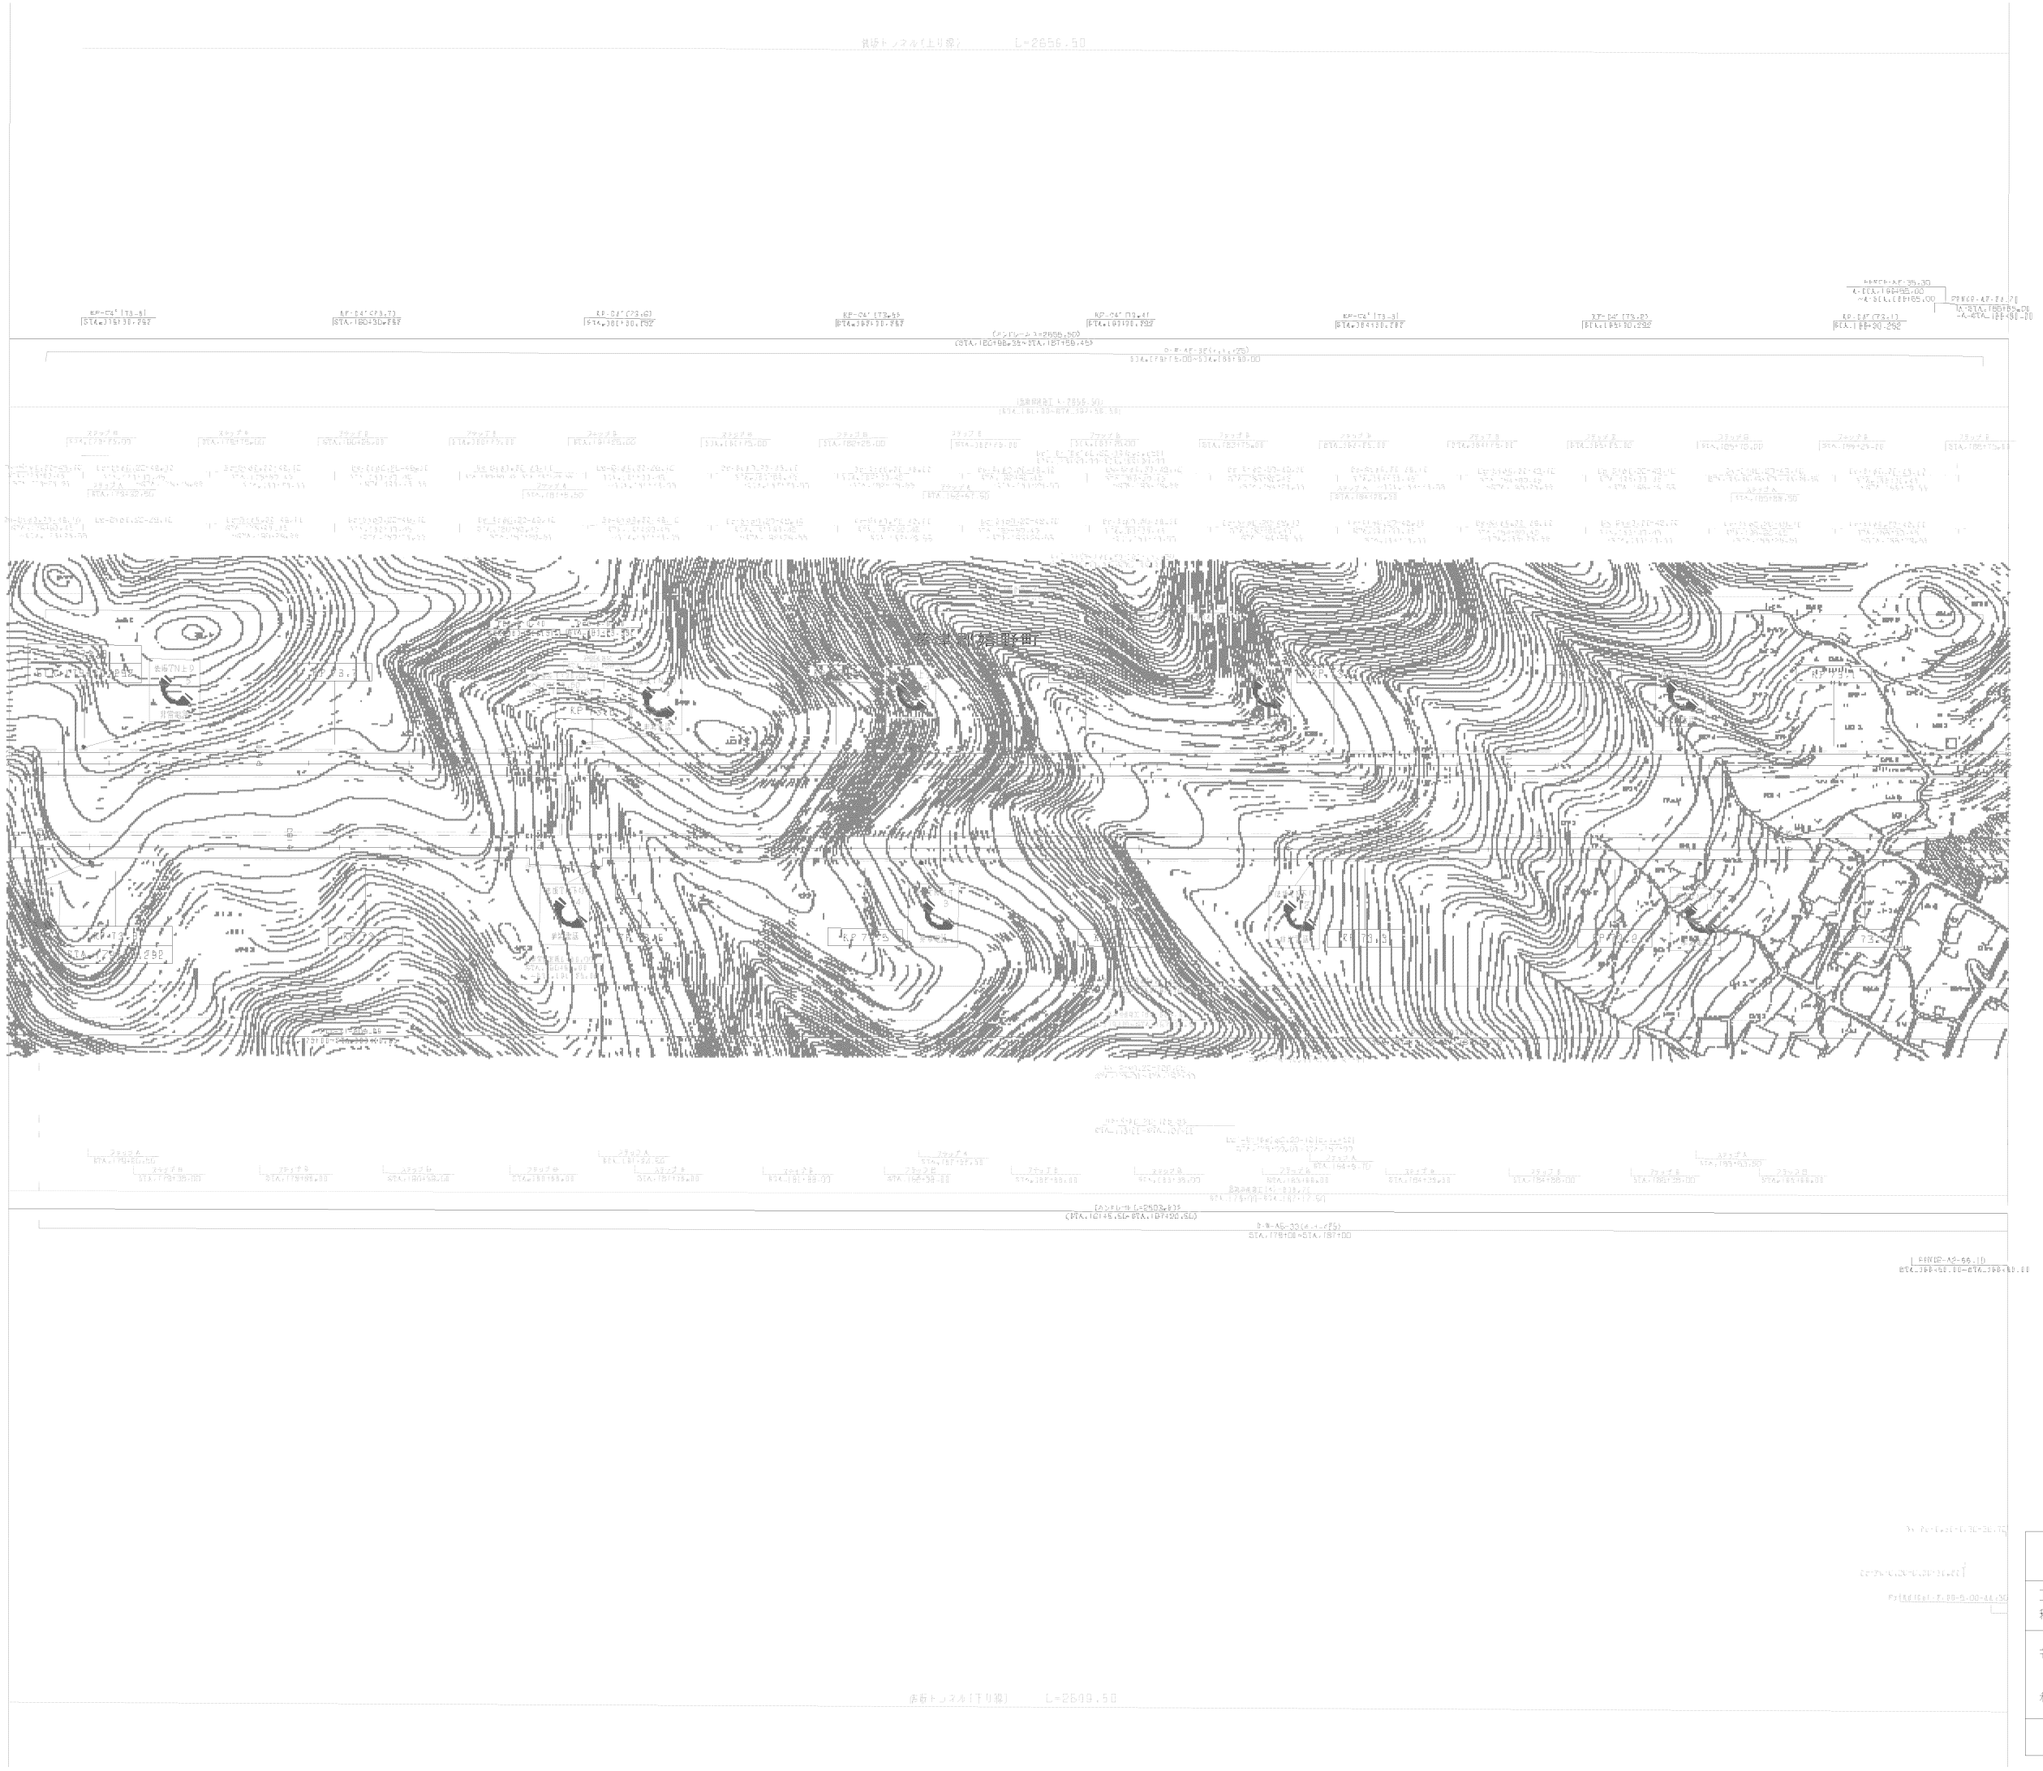

図 面 年 月	修 要
第1回 2006年 1月	

九州横断自動車道長崎大分線 長崎自動車道（嬉野～東そのぎ）			
工種	管 理 用 平 面 図		
名称	KP.73.030～KP.73.830 STA.179+00～STA.187+00	縮尺 1/1000	5/10
西日本高速道路（株） 九州支社			

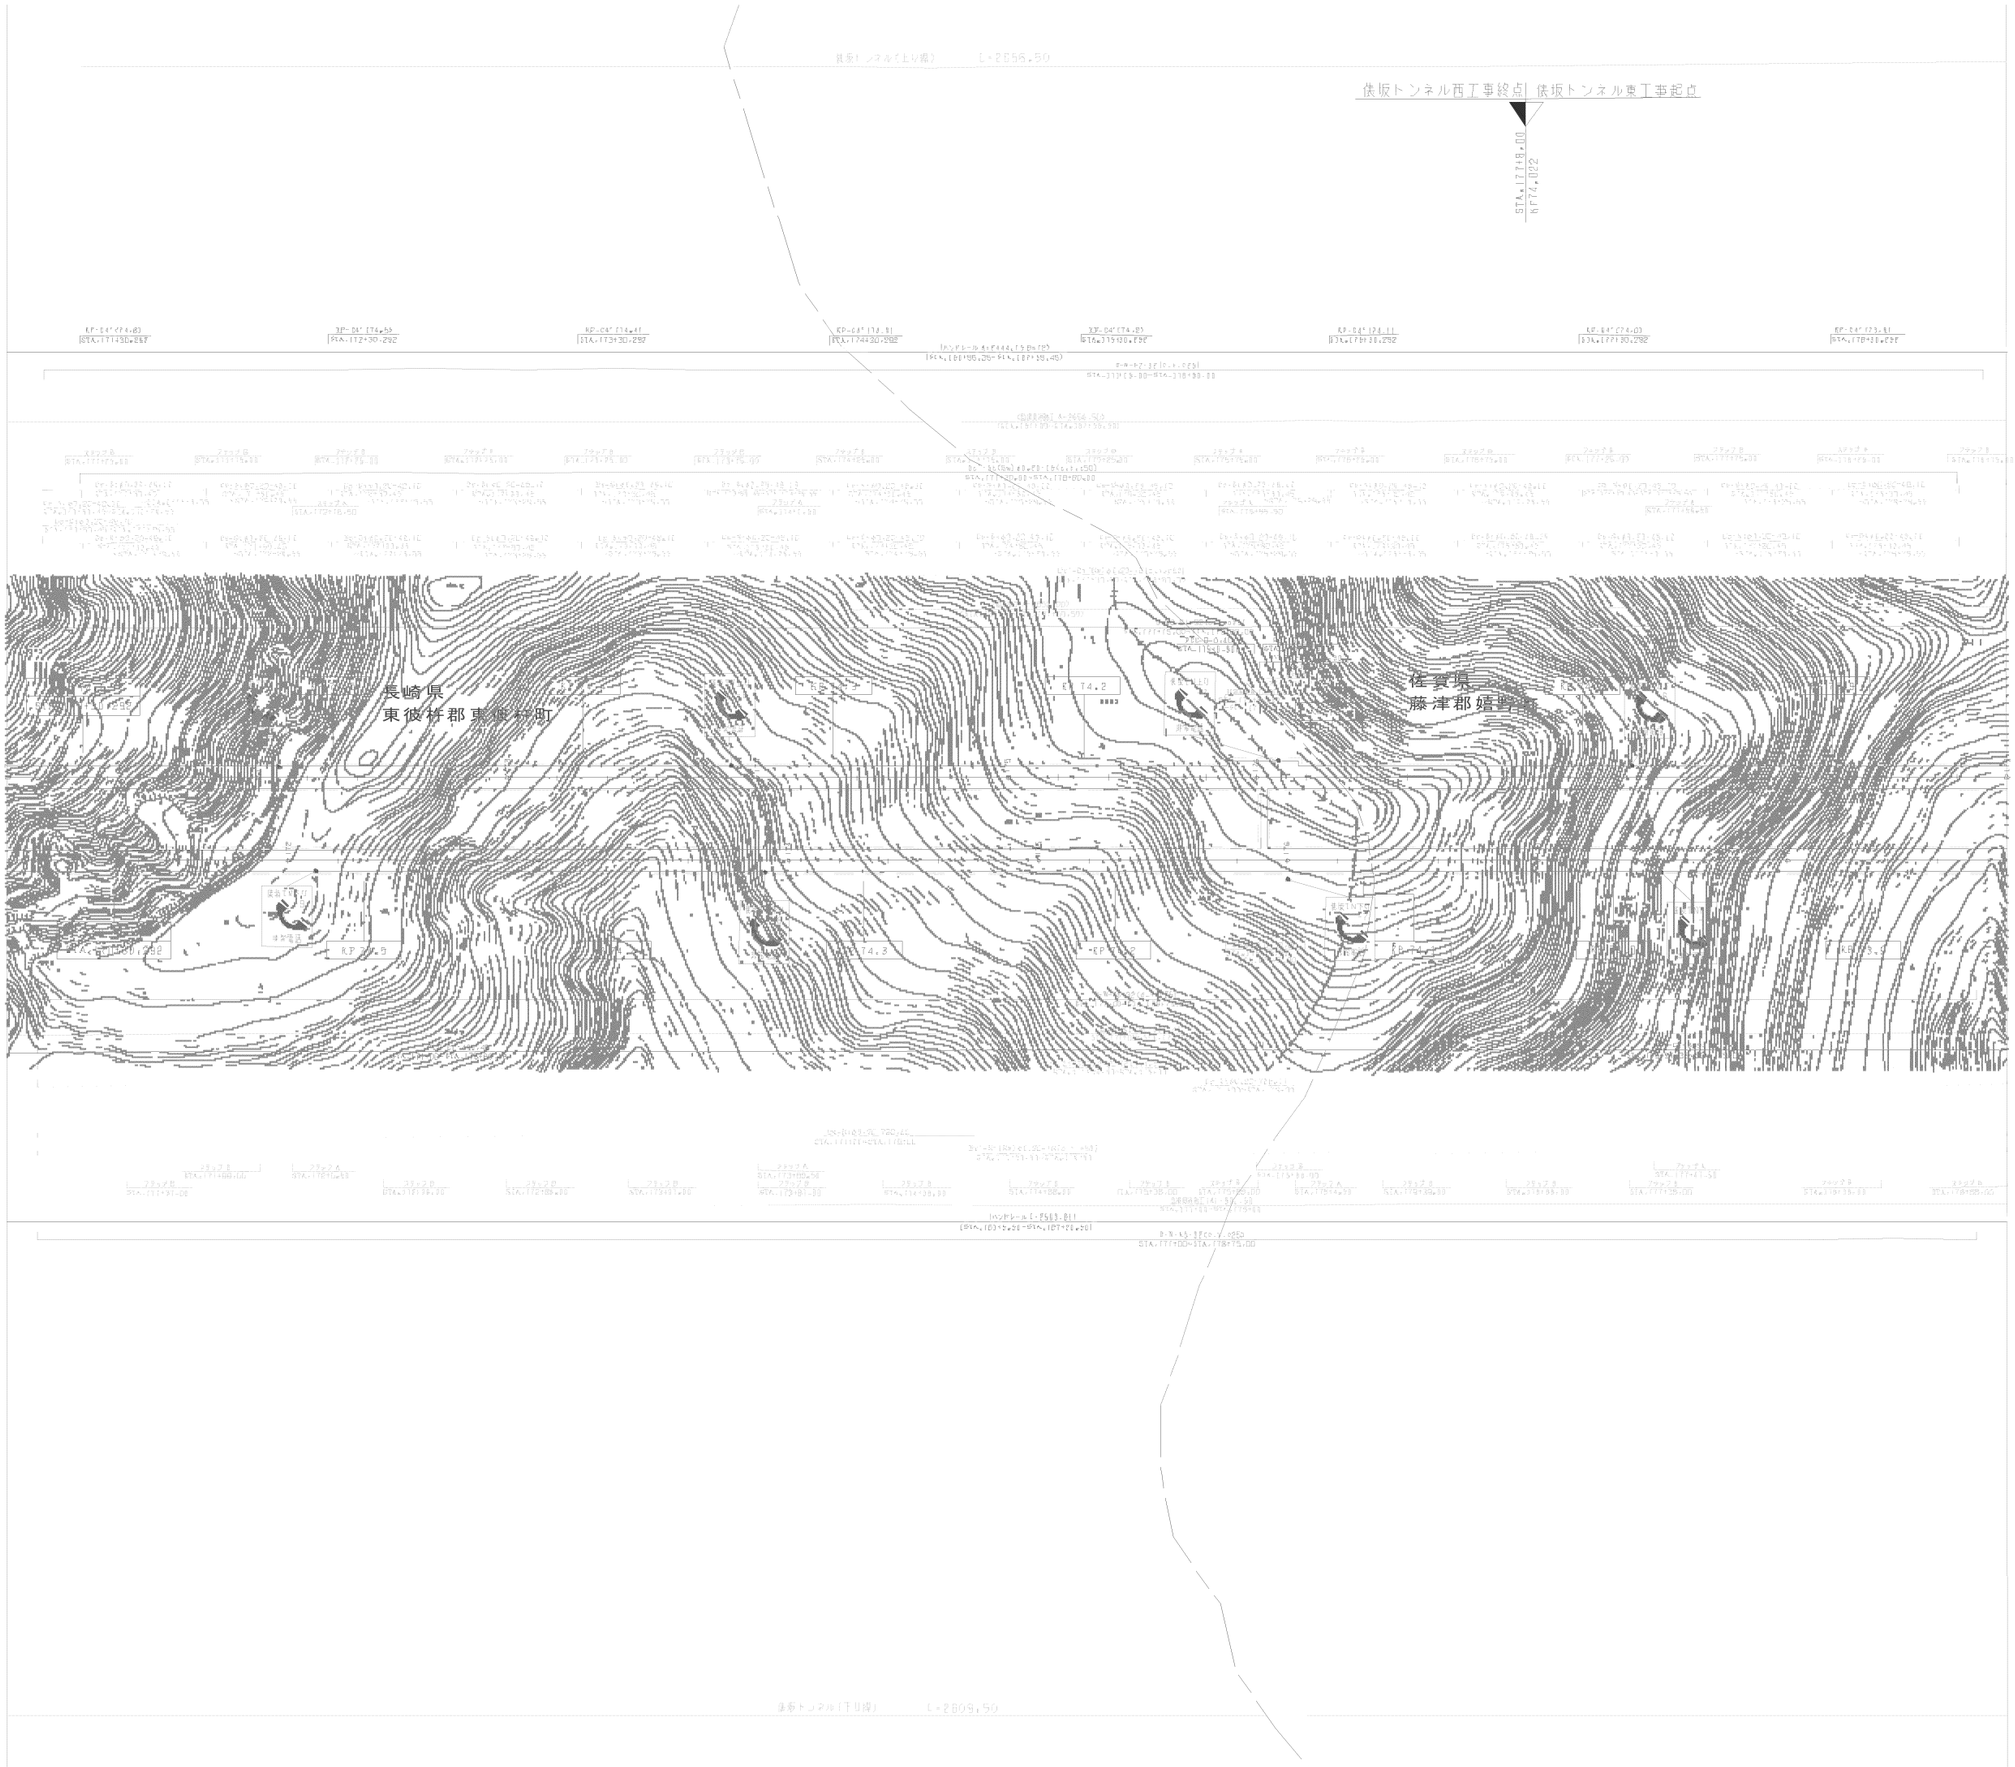

図面年月	摘要
第1回 2006年 1月	

九州横断自動車道長崎大分線 長崎自動車道（嬉野～東そのぎ）			——
工種	管理用平面図		——
名称	KP.73.830~KP.74.630 STA.171+00~STA.179+00	縮尺 1/1000	6 10
西日本高速道路（株） 九州支社			

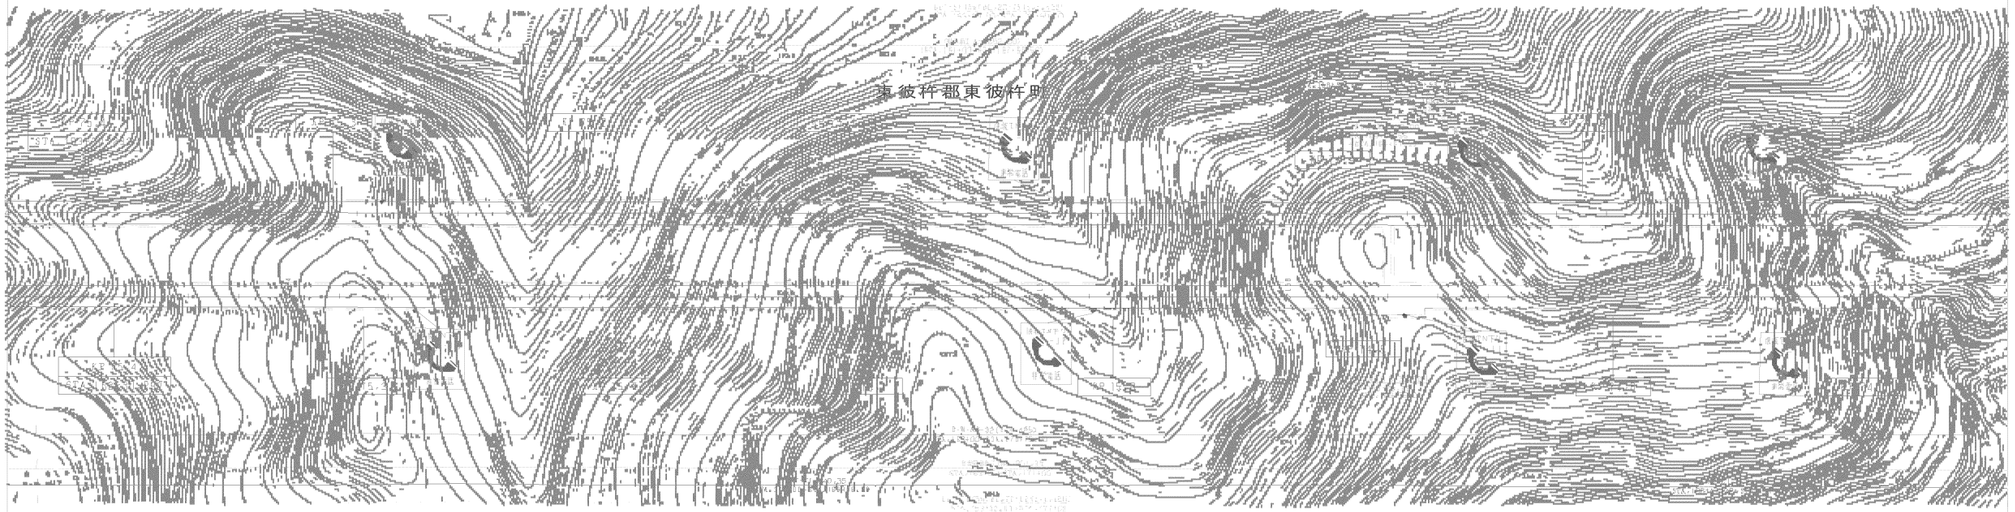

改 訂 年 月	摘 要
第1回 2006年 1月	

九州横断自動車道長崎大分線 長崎自動車道（嬉野～東そのぎ）			——
工種	管 理 用 平 面 図		——
名称	KP.74.530~KP.75.430 STA.163+00~STA.171+00	縮尺 1/1000	7 10
西日本高速道路（株） 九州支社			

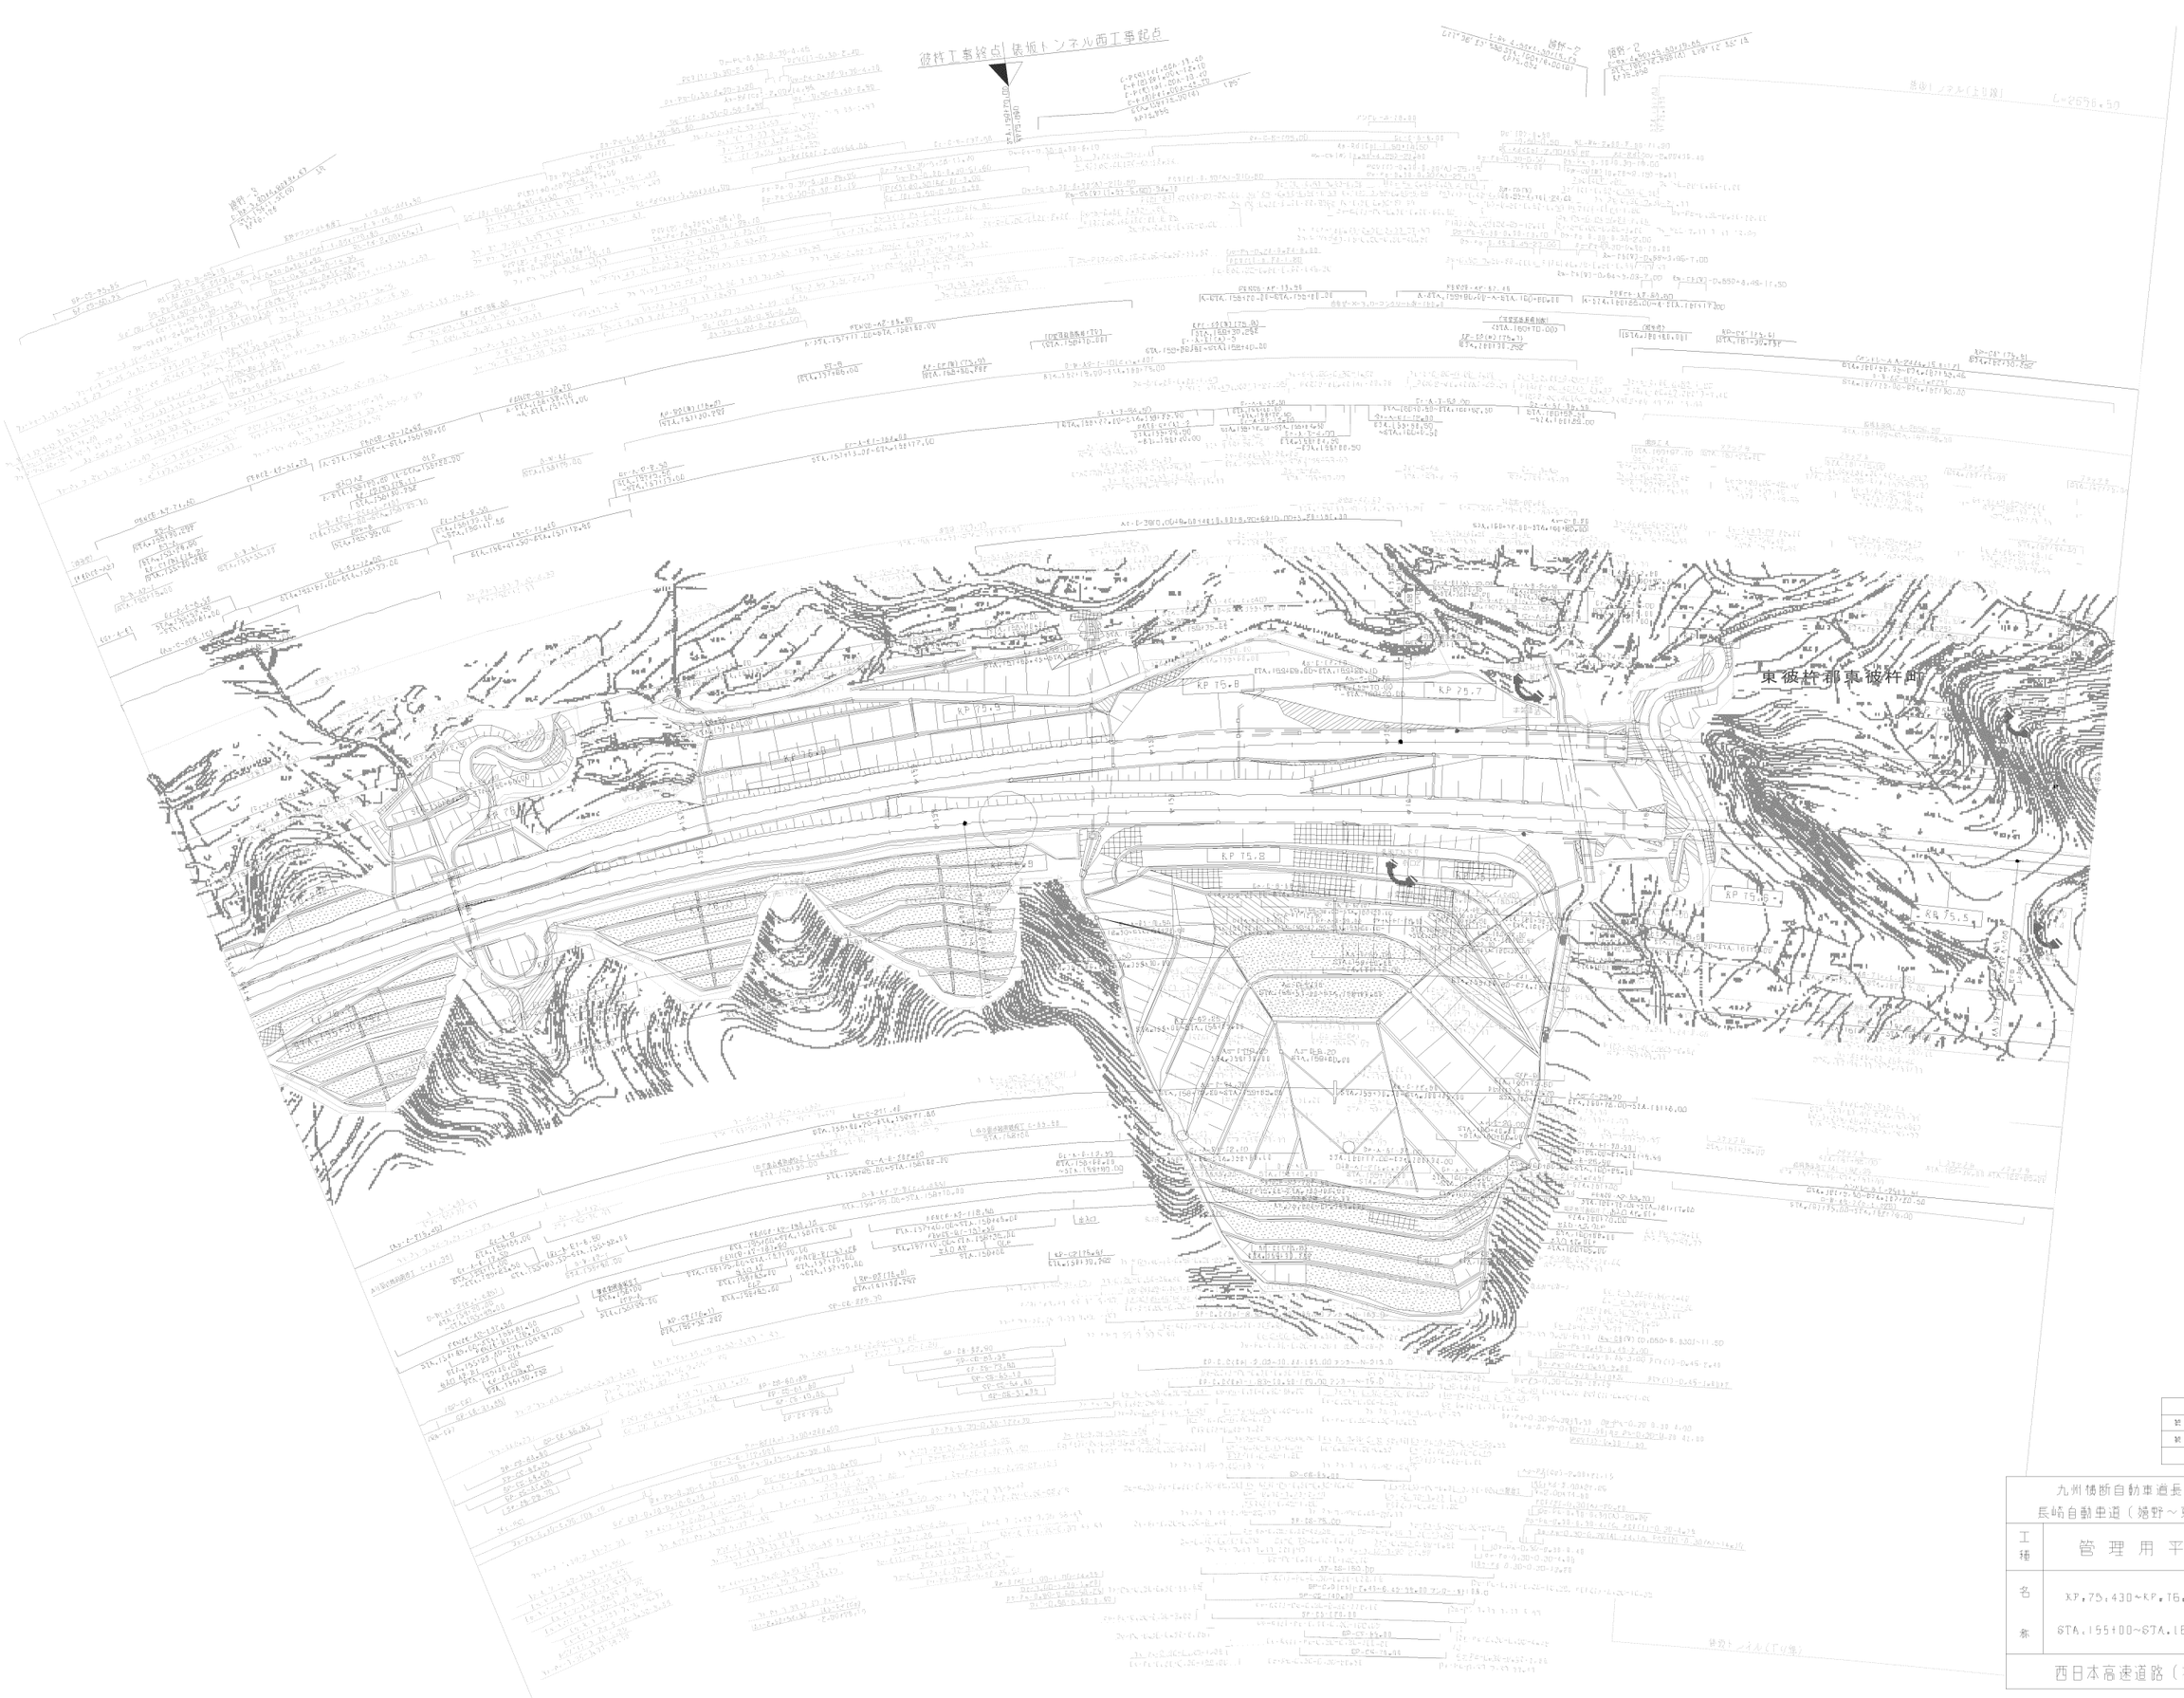

図面年月	摘要
第1回 2006年 1月	
第2回 2012年 2月	

九州横断自動車道長崎大分線 長崎自動車道（嬉野～東そのぎ）			——
工種	管理用平面図		——
名称	KP.75.430~KP.76.230 STA.155+00~STA.163+00	縮尺 1/1000	8 10
西日本高速道路（株） 九州支社			

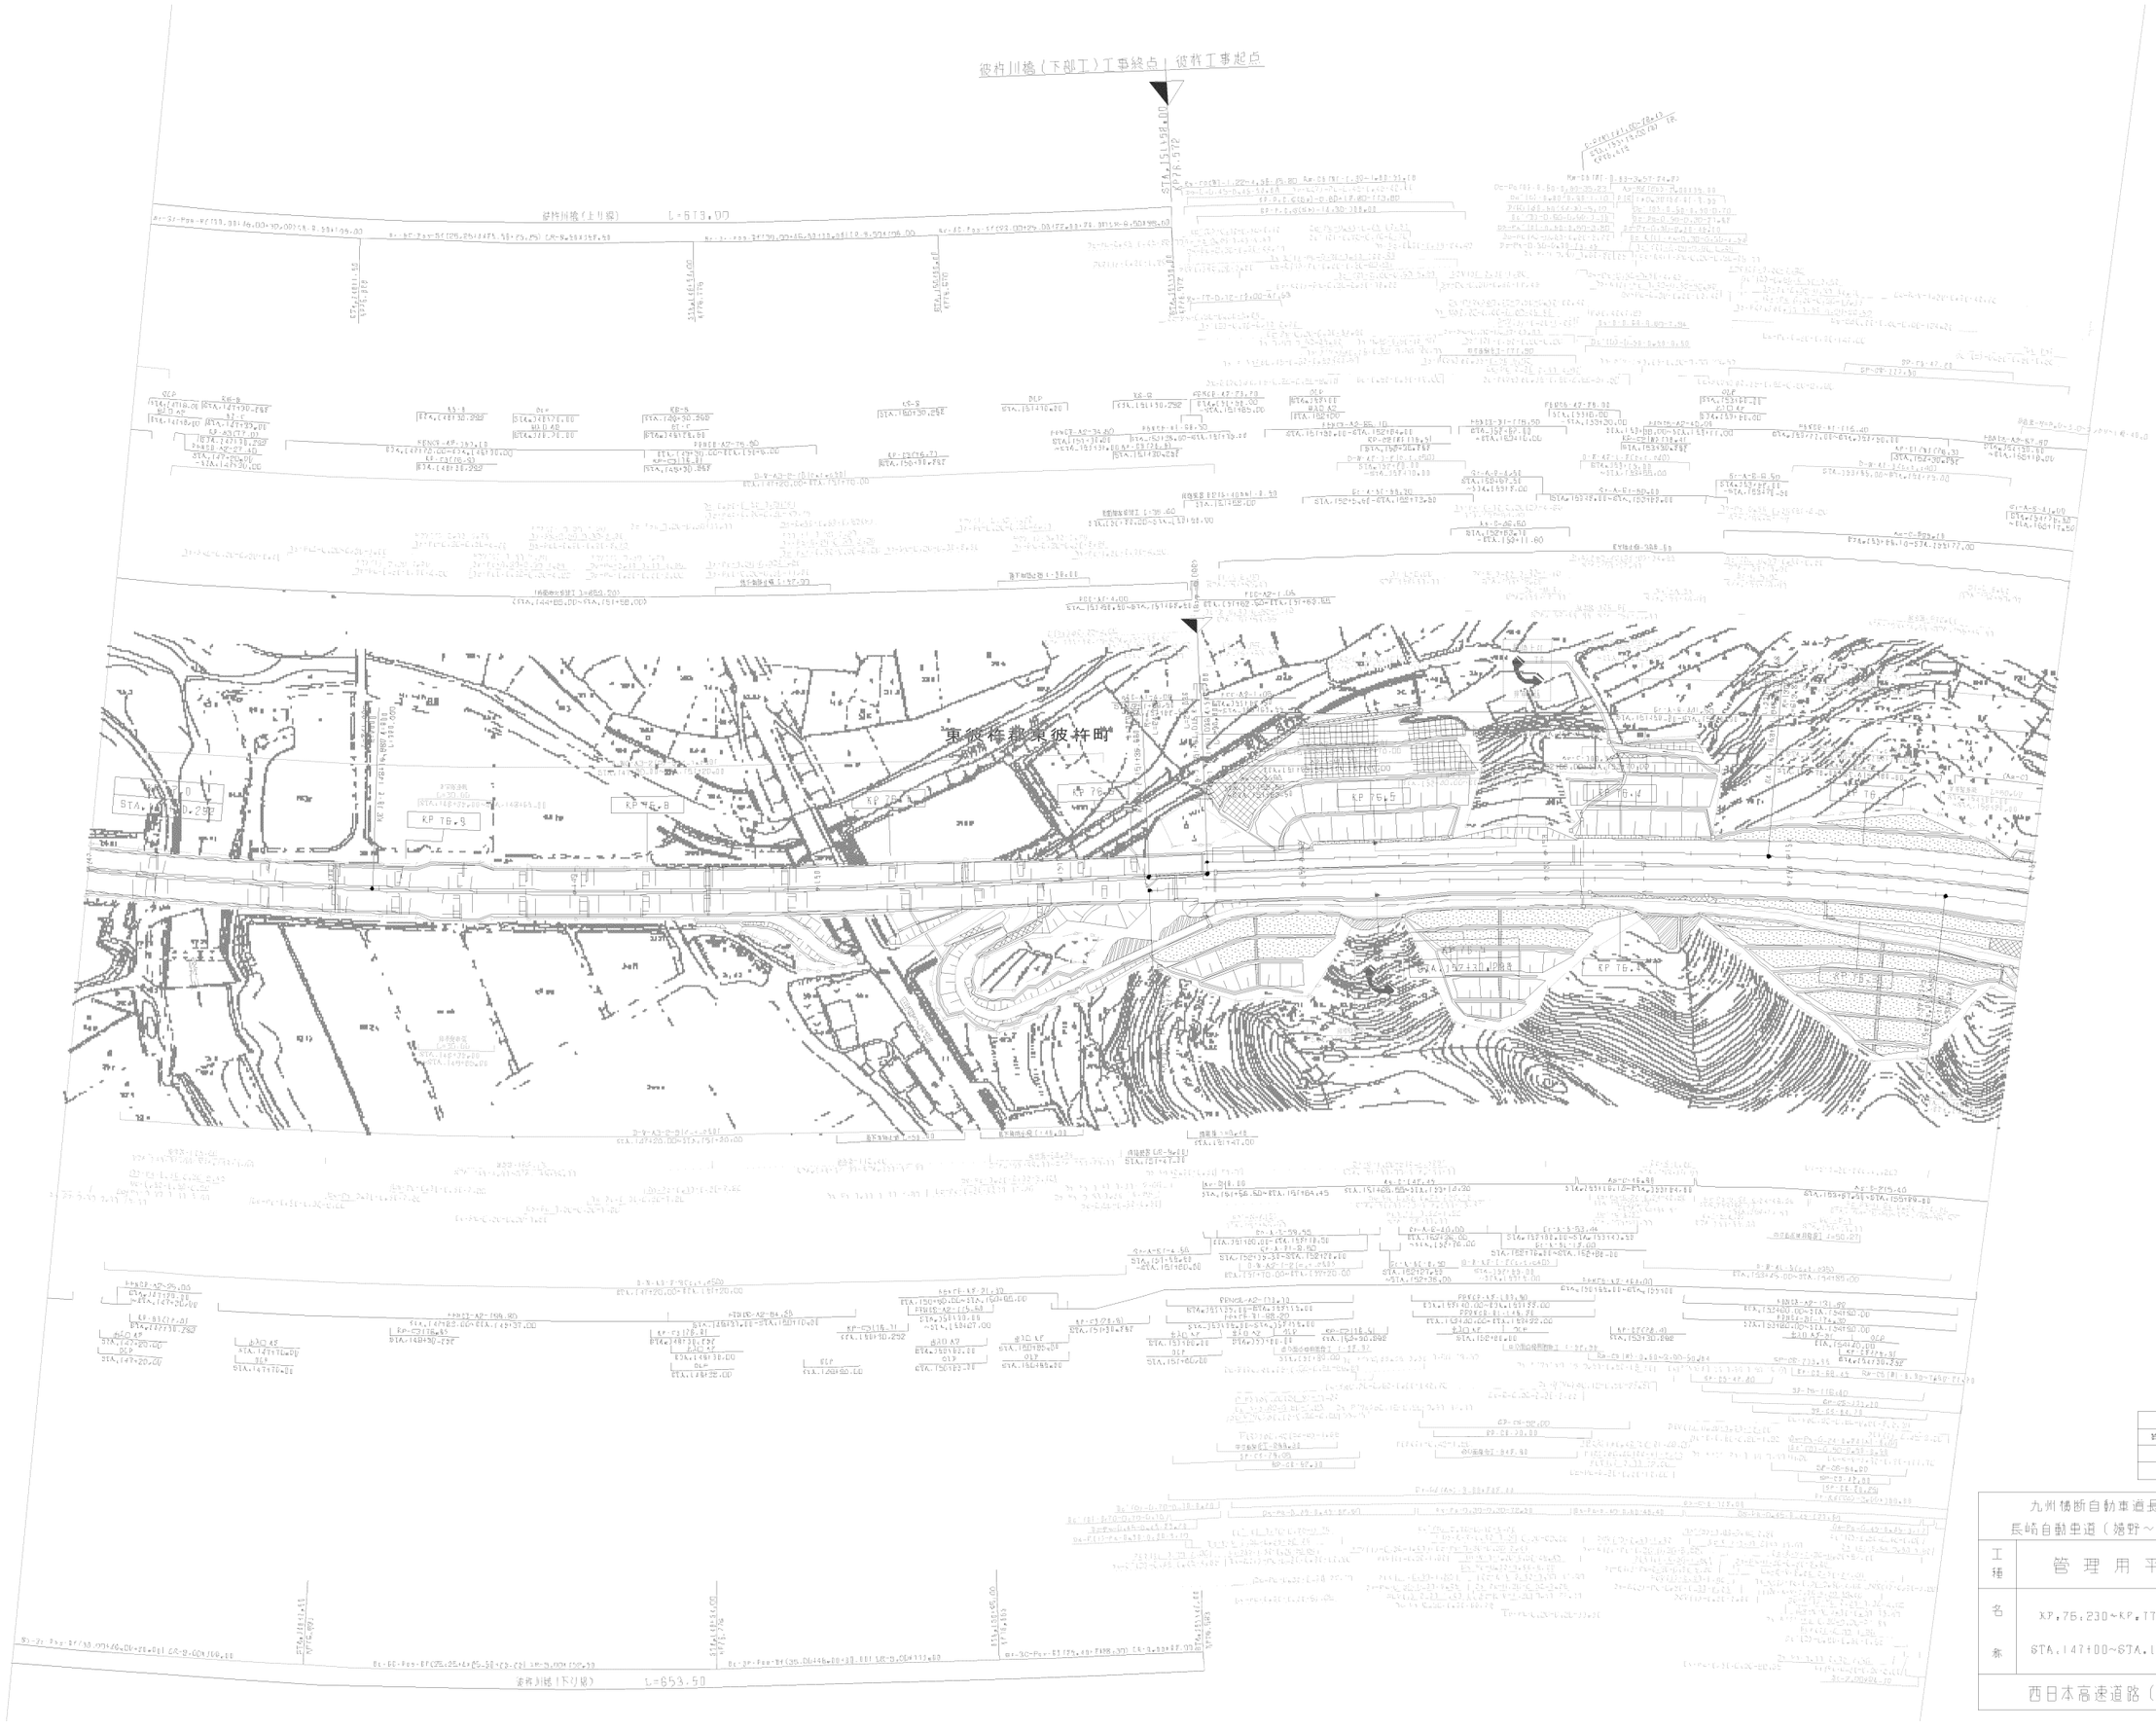

図 数 年 月	特 要
第1回 2006年 1月	

九州横断自動車道長崎大分線 長崎自動車道（嬉野～東そのぎ）			——
工種	管理用平面図		——
名称	KP.76.230~KP.77.030 STA.147+00~STA.155+00	縮尺 1/1000	9/10
西日本高速道路（株） 九州支社			



彼杵工事終点
彼杵川橋（下部工）工事起点
STA.144+85.00
KP77.245
彼杵川橋（上り線）
L=579.
東彼杵郡東彼杵町



九州横断自動車道長崎大分線 長崎自動車道（嬉野～東そのぎ）			
工種	管理用平面図		
名称	KP 77.030~KP 78.030 STA.137+00~STA.147+00	縮尺 1/1000	1D 1D
西日本高速道路（株） 九州支社			

印刷年月	修正
第1回 2006年 1月	
第2回 2012年 2月	



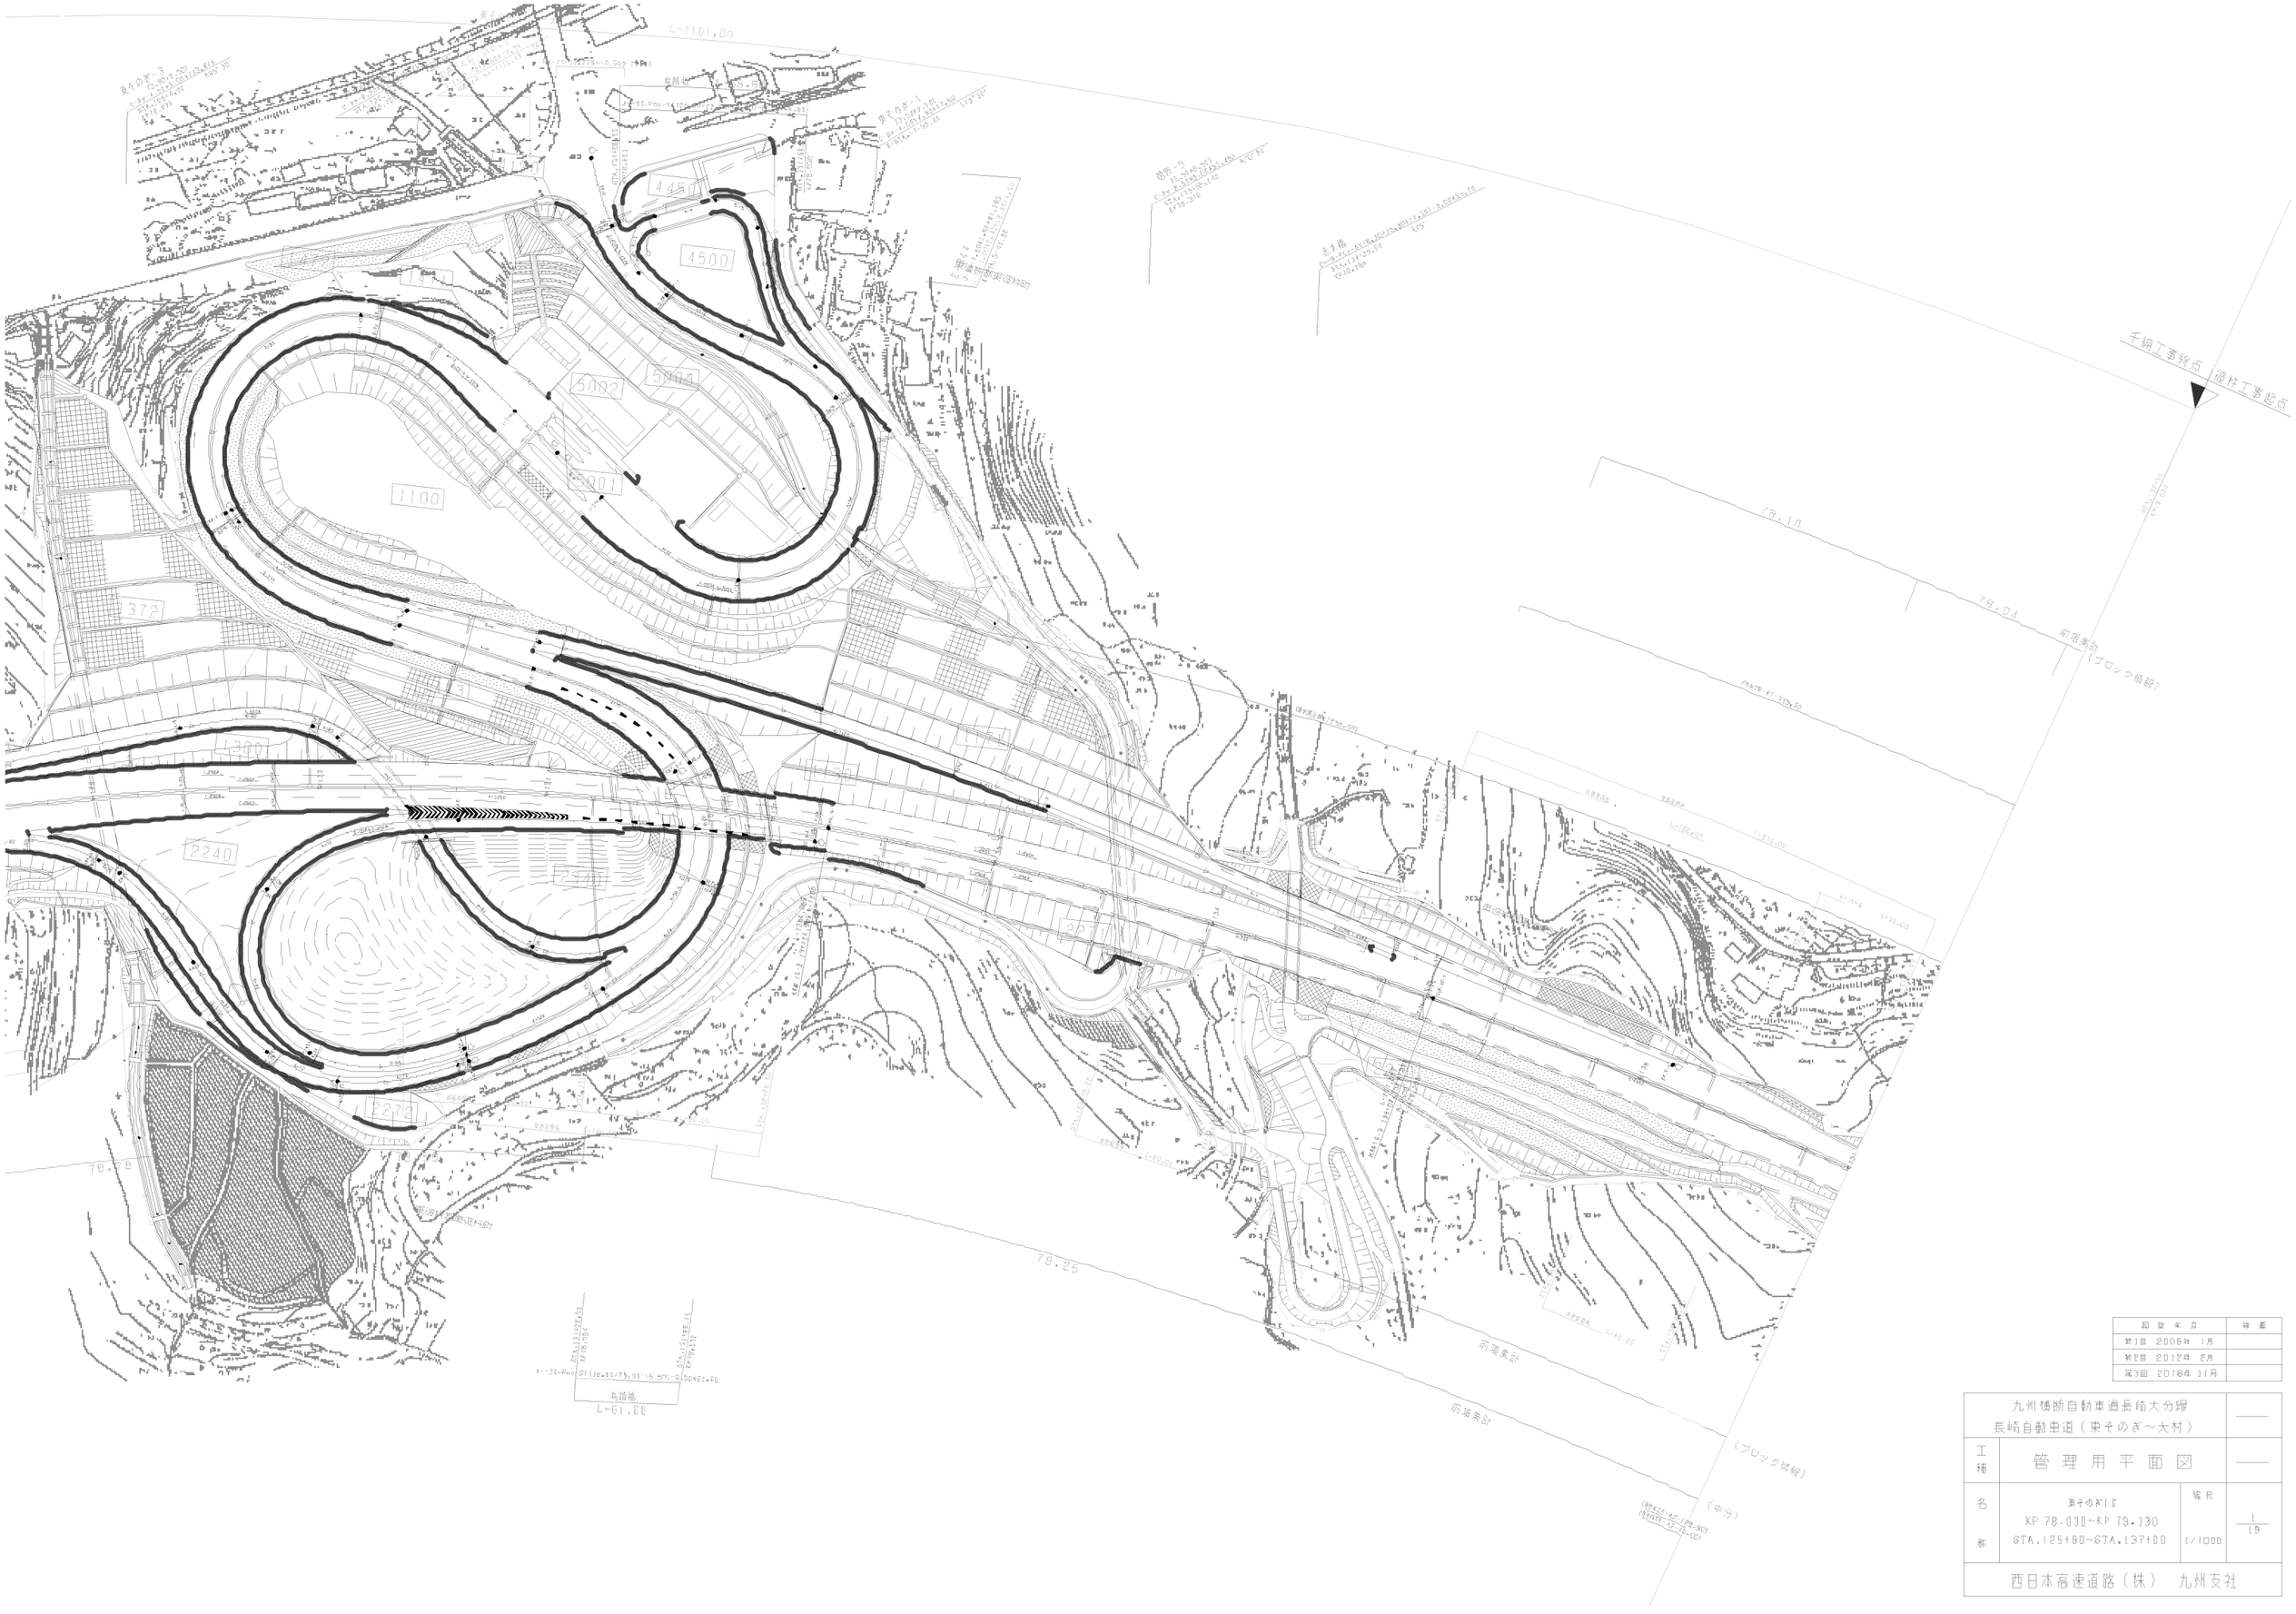

図 数 年 月	特 要
第1回 2006年 1月	
第2回 2012年 2月	
第3回 2018年 11月	

九州横断自動車道長崎大分線 長崎自動車道（東そのぎ～大村）			——
工種	管 理 用 平 面 図		——
名称	東そのぎIC KP 78.030~KP 79.130 STA.125+80~STA.137+00	縮 R 1/1000	1/19
西日本高速道路（株） 九州支社			

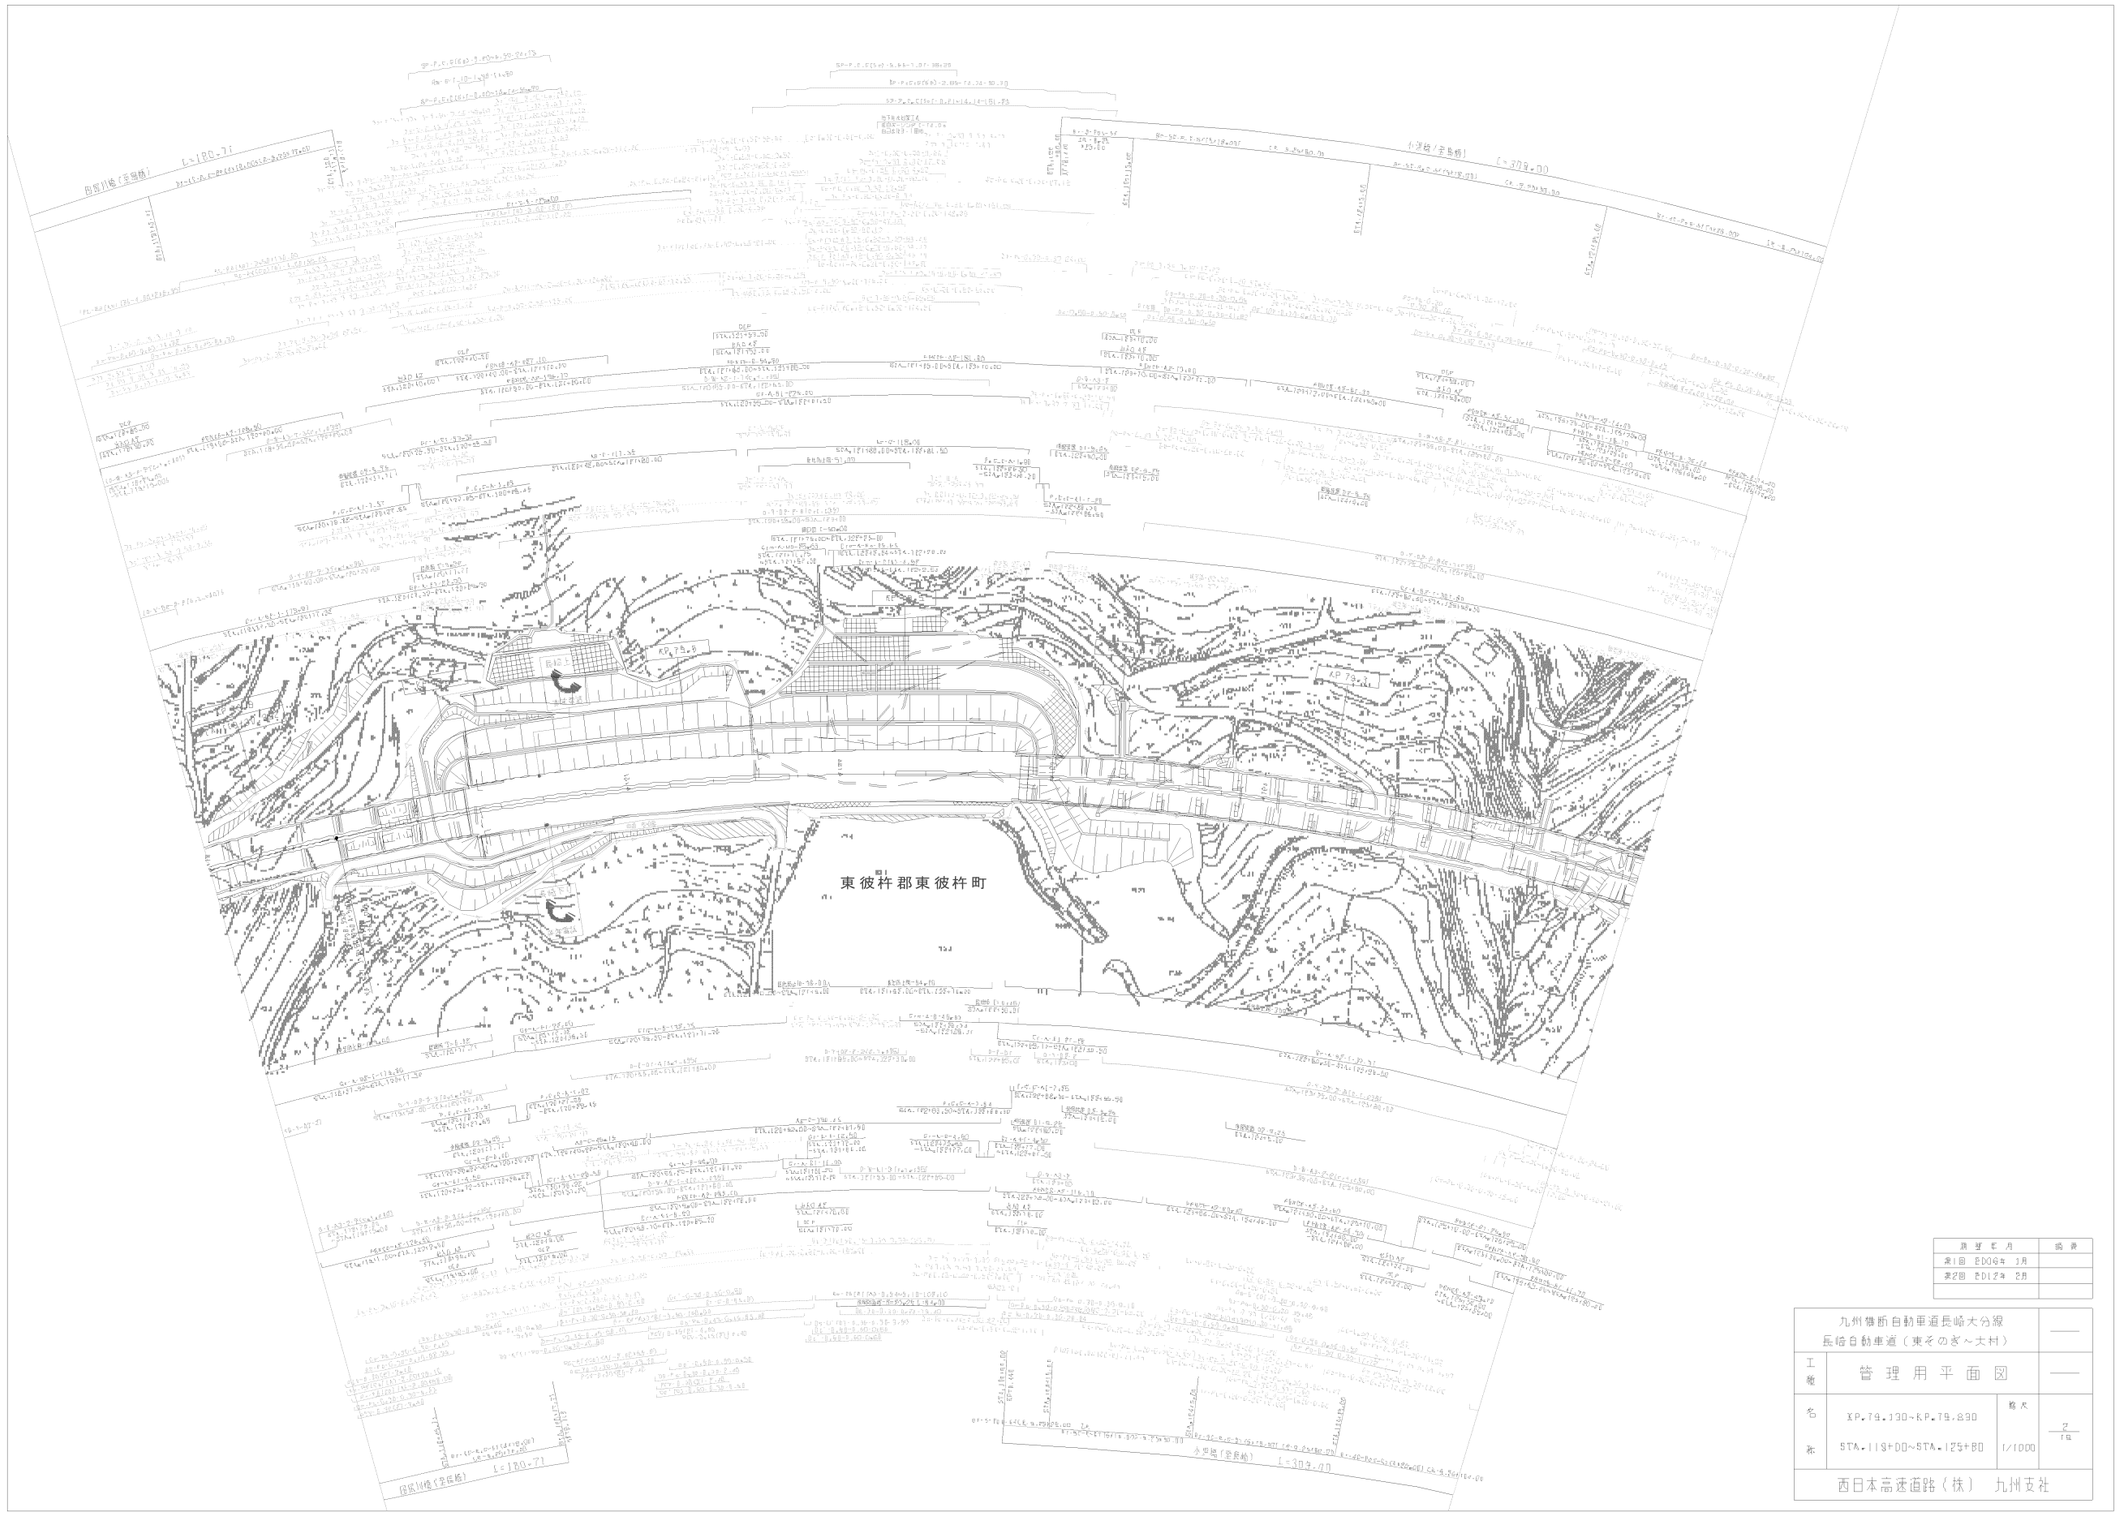

調査年月	摘要
第1回 2006年 1月	
第2回 2012年 2月	

九州横断自動車道長崎大分線 長崎自動車道（東そのぎ～大村）			——
工種	管理用平面図		——
名称	XP.79.130~KP.79.830 STA.119+00~STA.125+80	縮尺 1/1000	2/18
西日本高速道路（株） 九州支社			

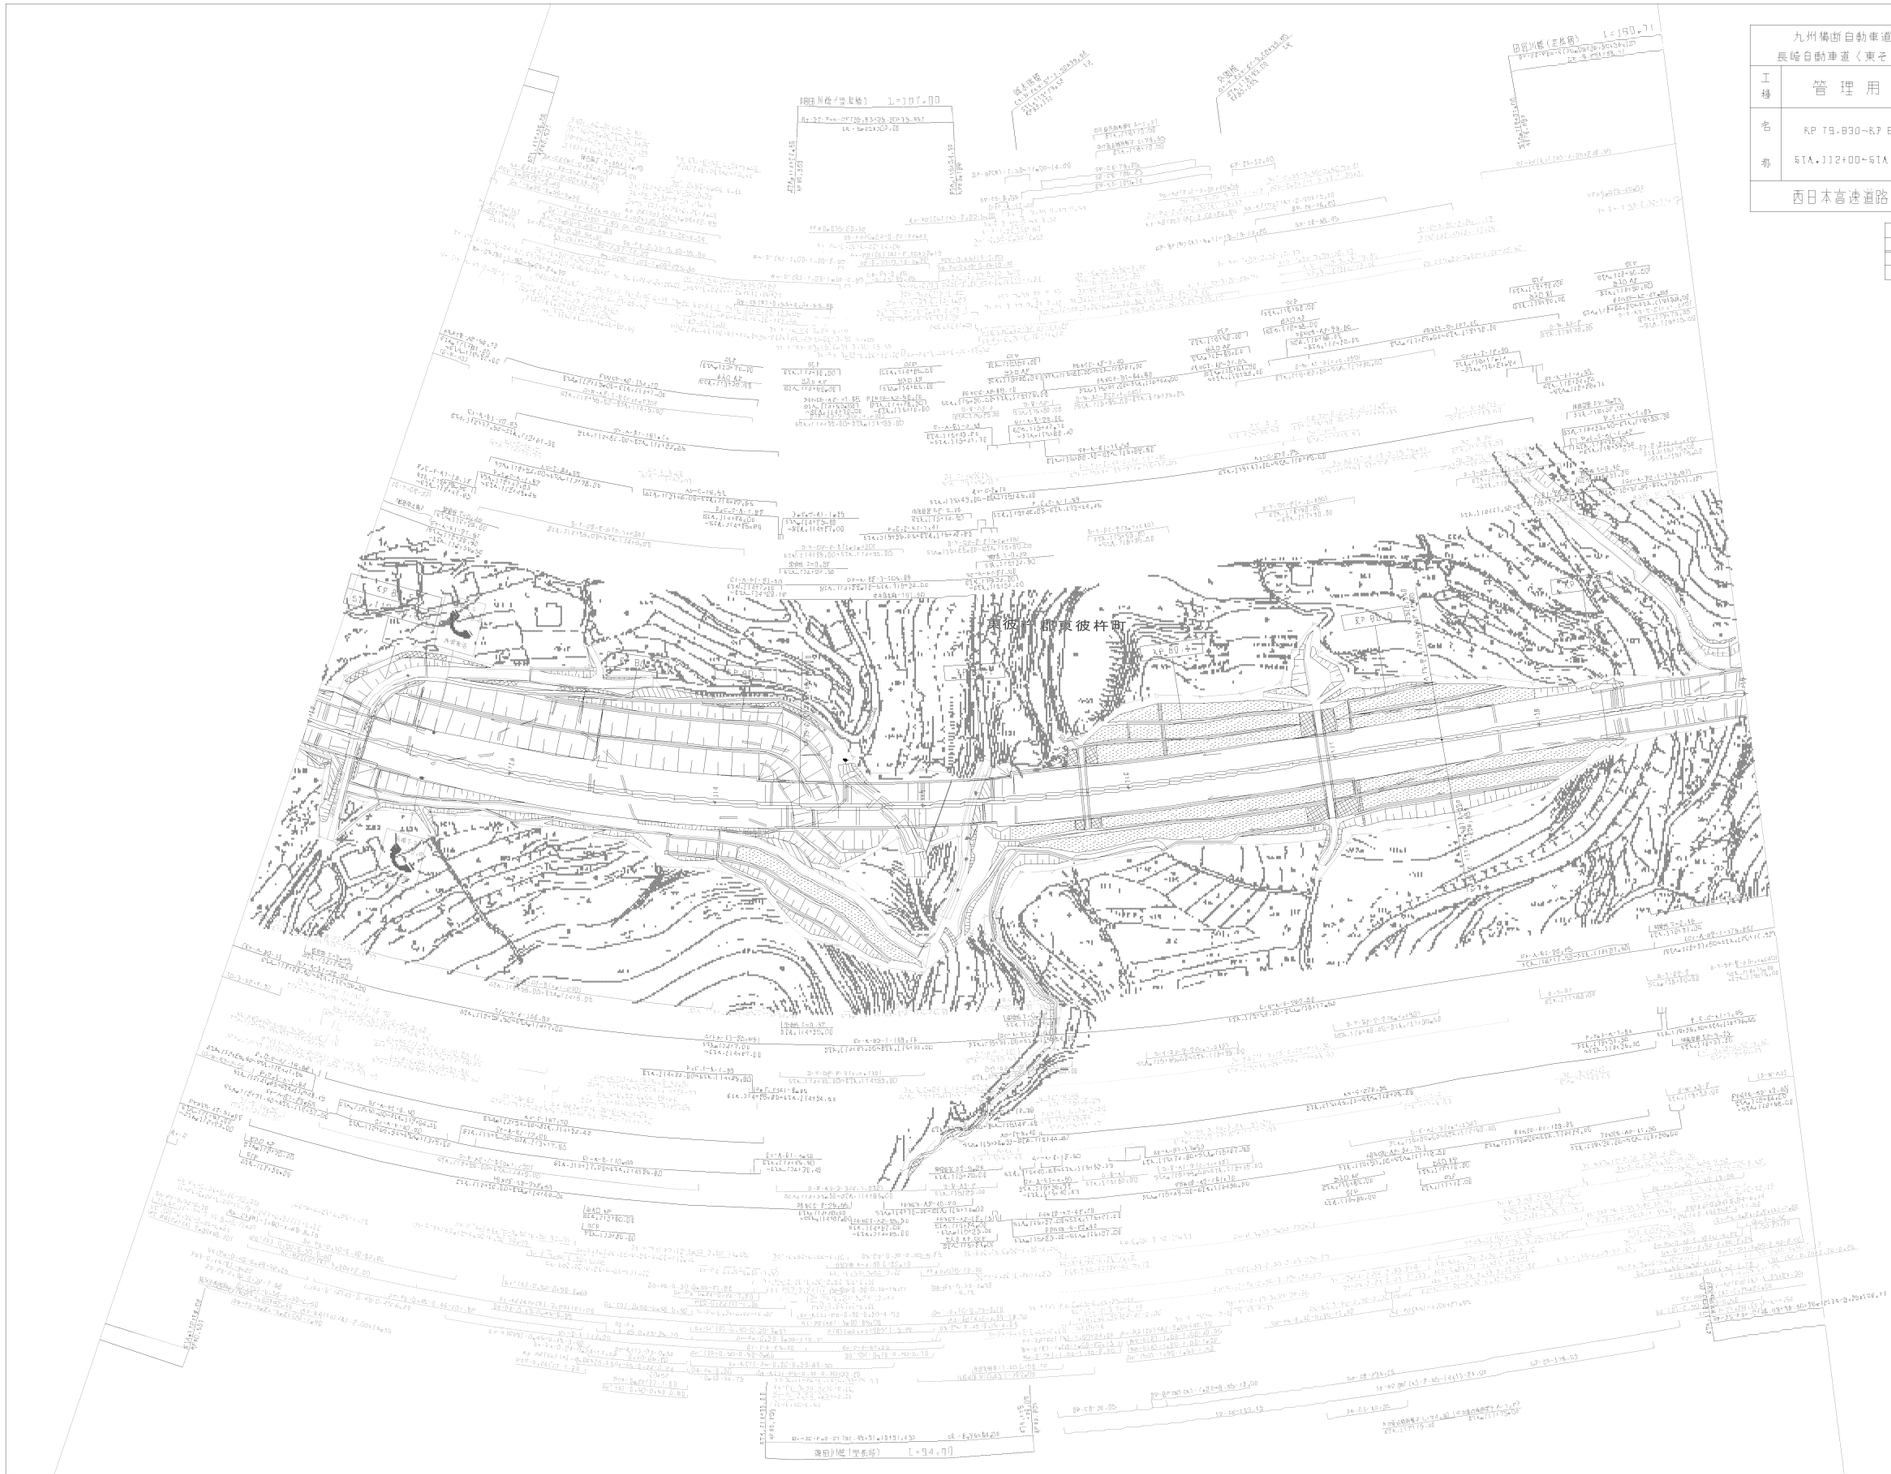

九州横断自動車道長崎大分線 長崎自動車道（東そのぎ～大村）			——
工種	管理用平面図		——
名称	KP 79.830~KP 80.530 STA.112+00~STA.119+00	縮尺 1/1000	3/19
西日本高速道路（株） 九州支社			

設定年月	推進
第3回 2006年 (月)	

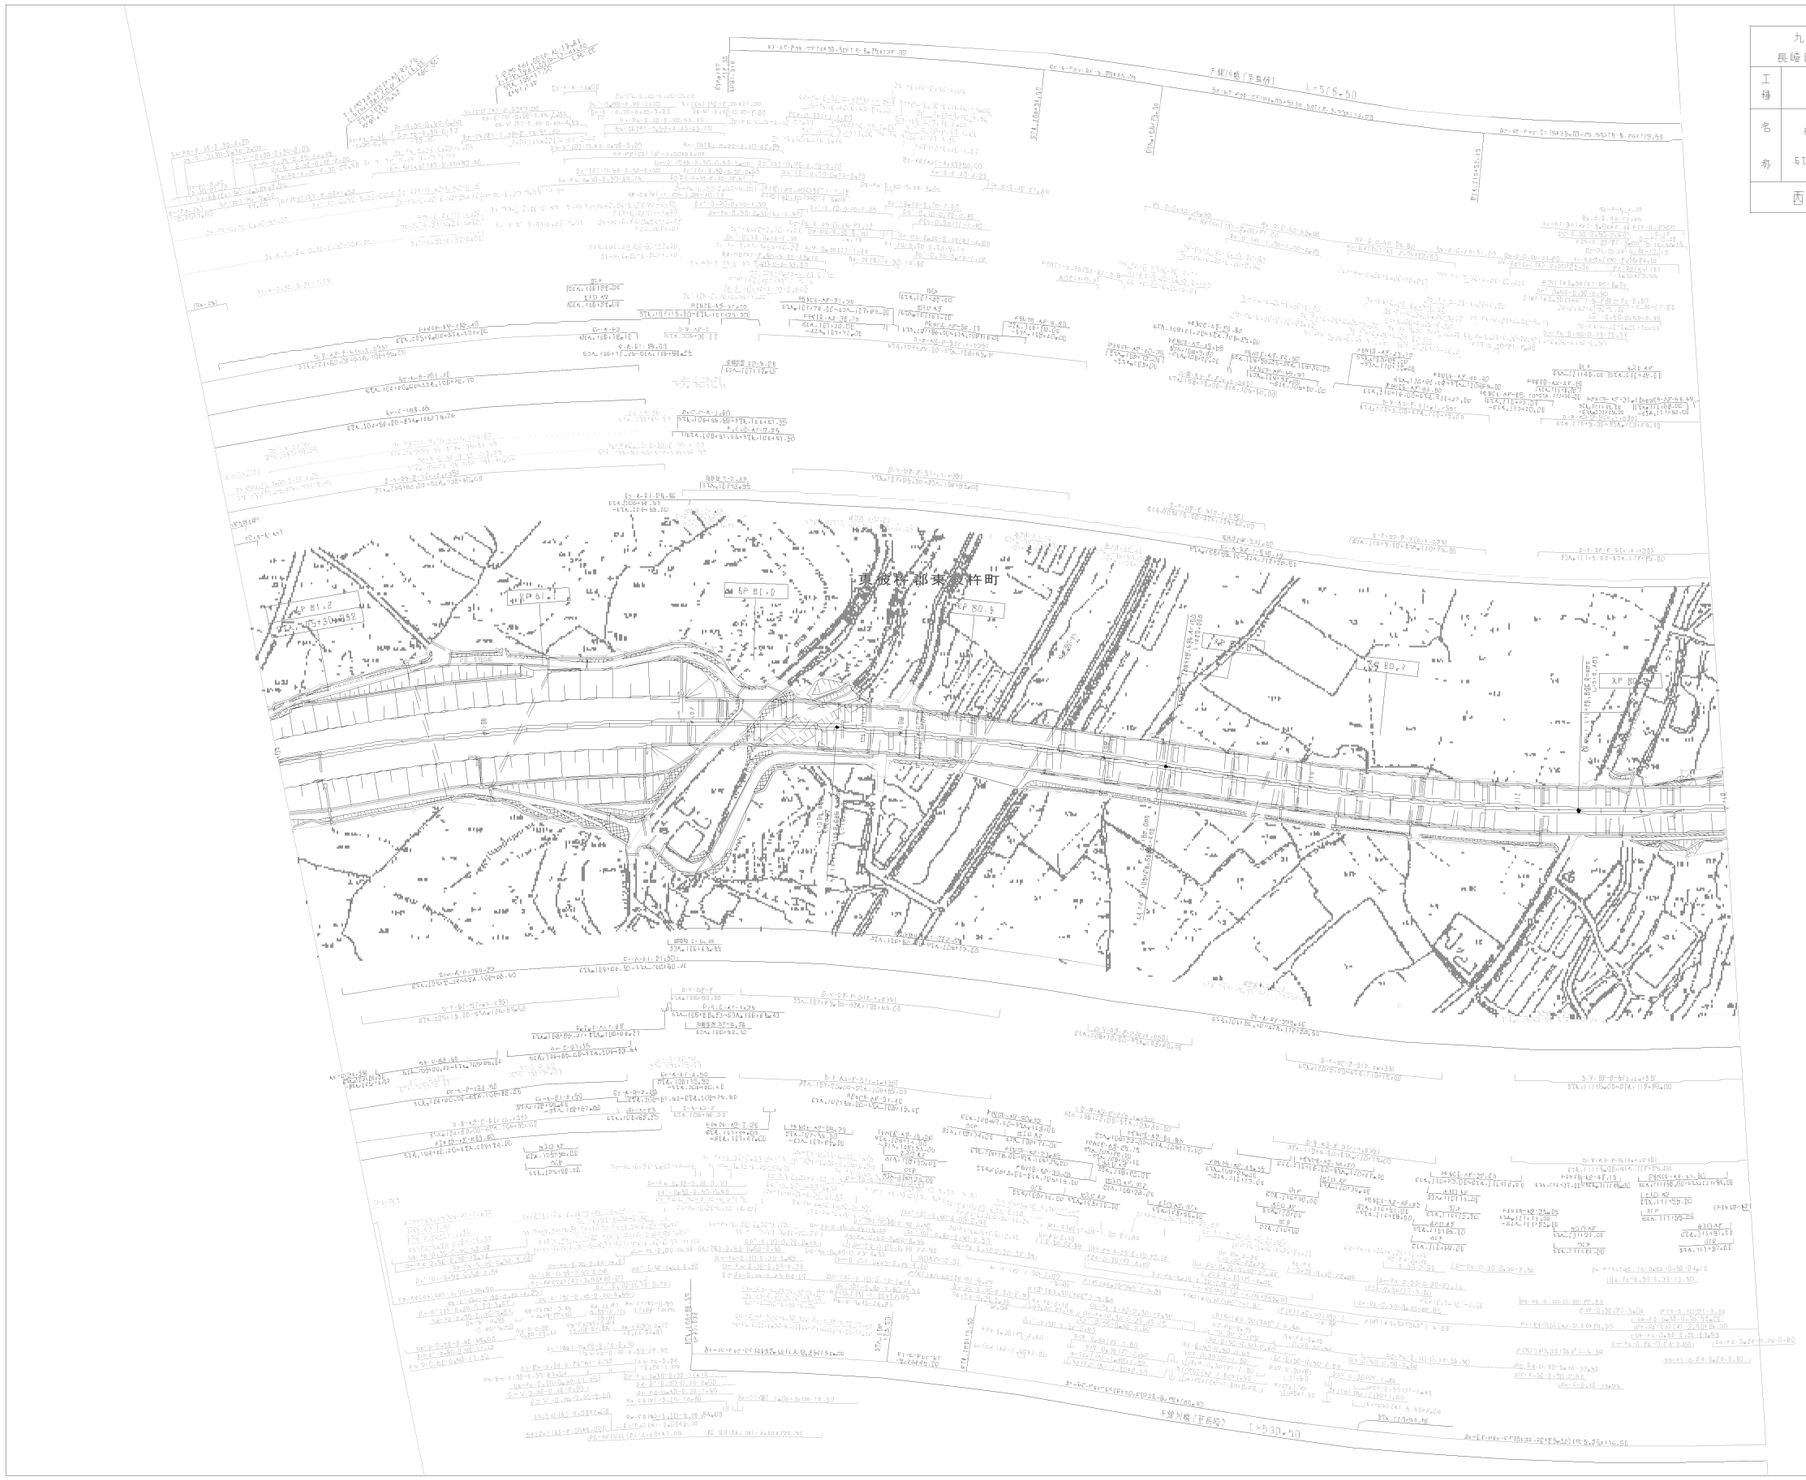

九州横断自動車道長崎大分線 長崎自動車道（東そのぎ～大村）			——
工種	管理用平面図		——
名称	KP 80.530~KP 81.230 STA.105+00~STA.112+00	縮尺 1/1000	4/19
西日本高速道路（株） 九州支社			

年	月	日	発行
第3回	2006年	1月	

九州横断自動車道長崎大分線 長崎自動車道（東そのぎ～大村）			——
工種	管理用平面図		——
名称	KP.81.230~KP.82.070 STA.96+60~STA.105+00	縮尺 1/1000	5 19
西日本高速道路（株）　九州支社			

改訂年月	摘要
第1回 2006年 1月	
第2回 2012年 2月	
第3回 2022年 5月	
第4回 2023年 5月	

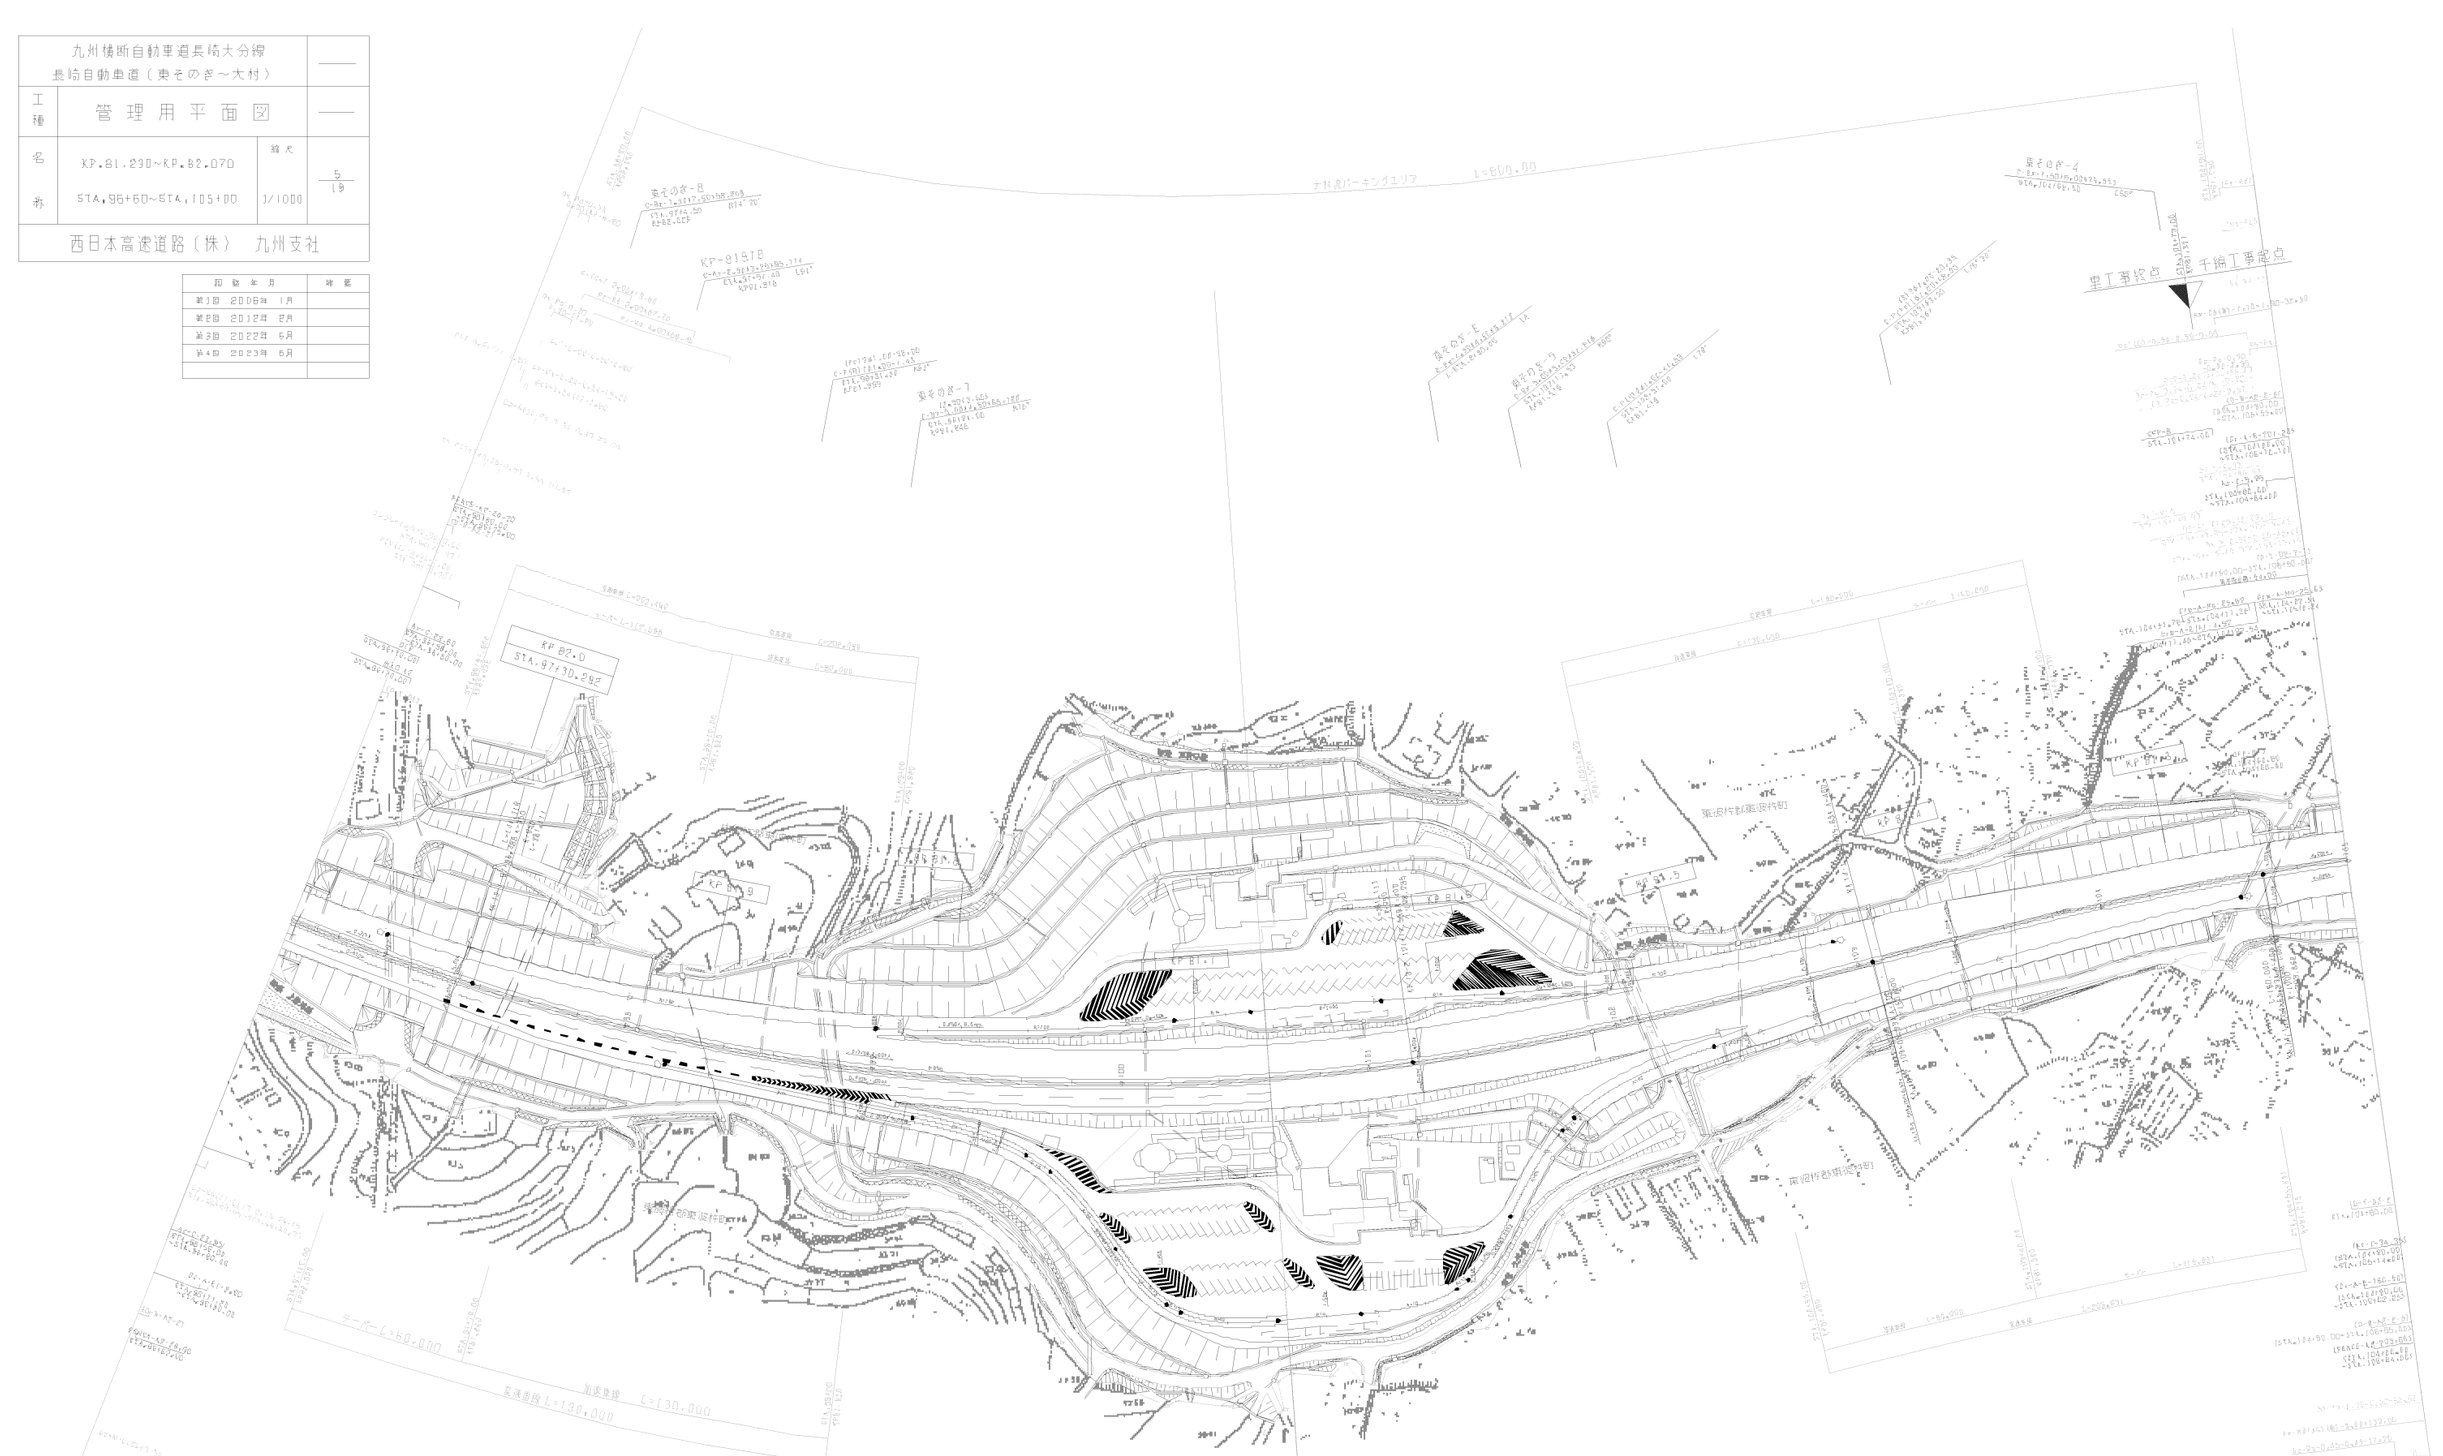

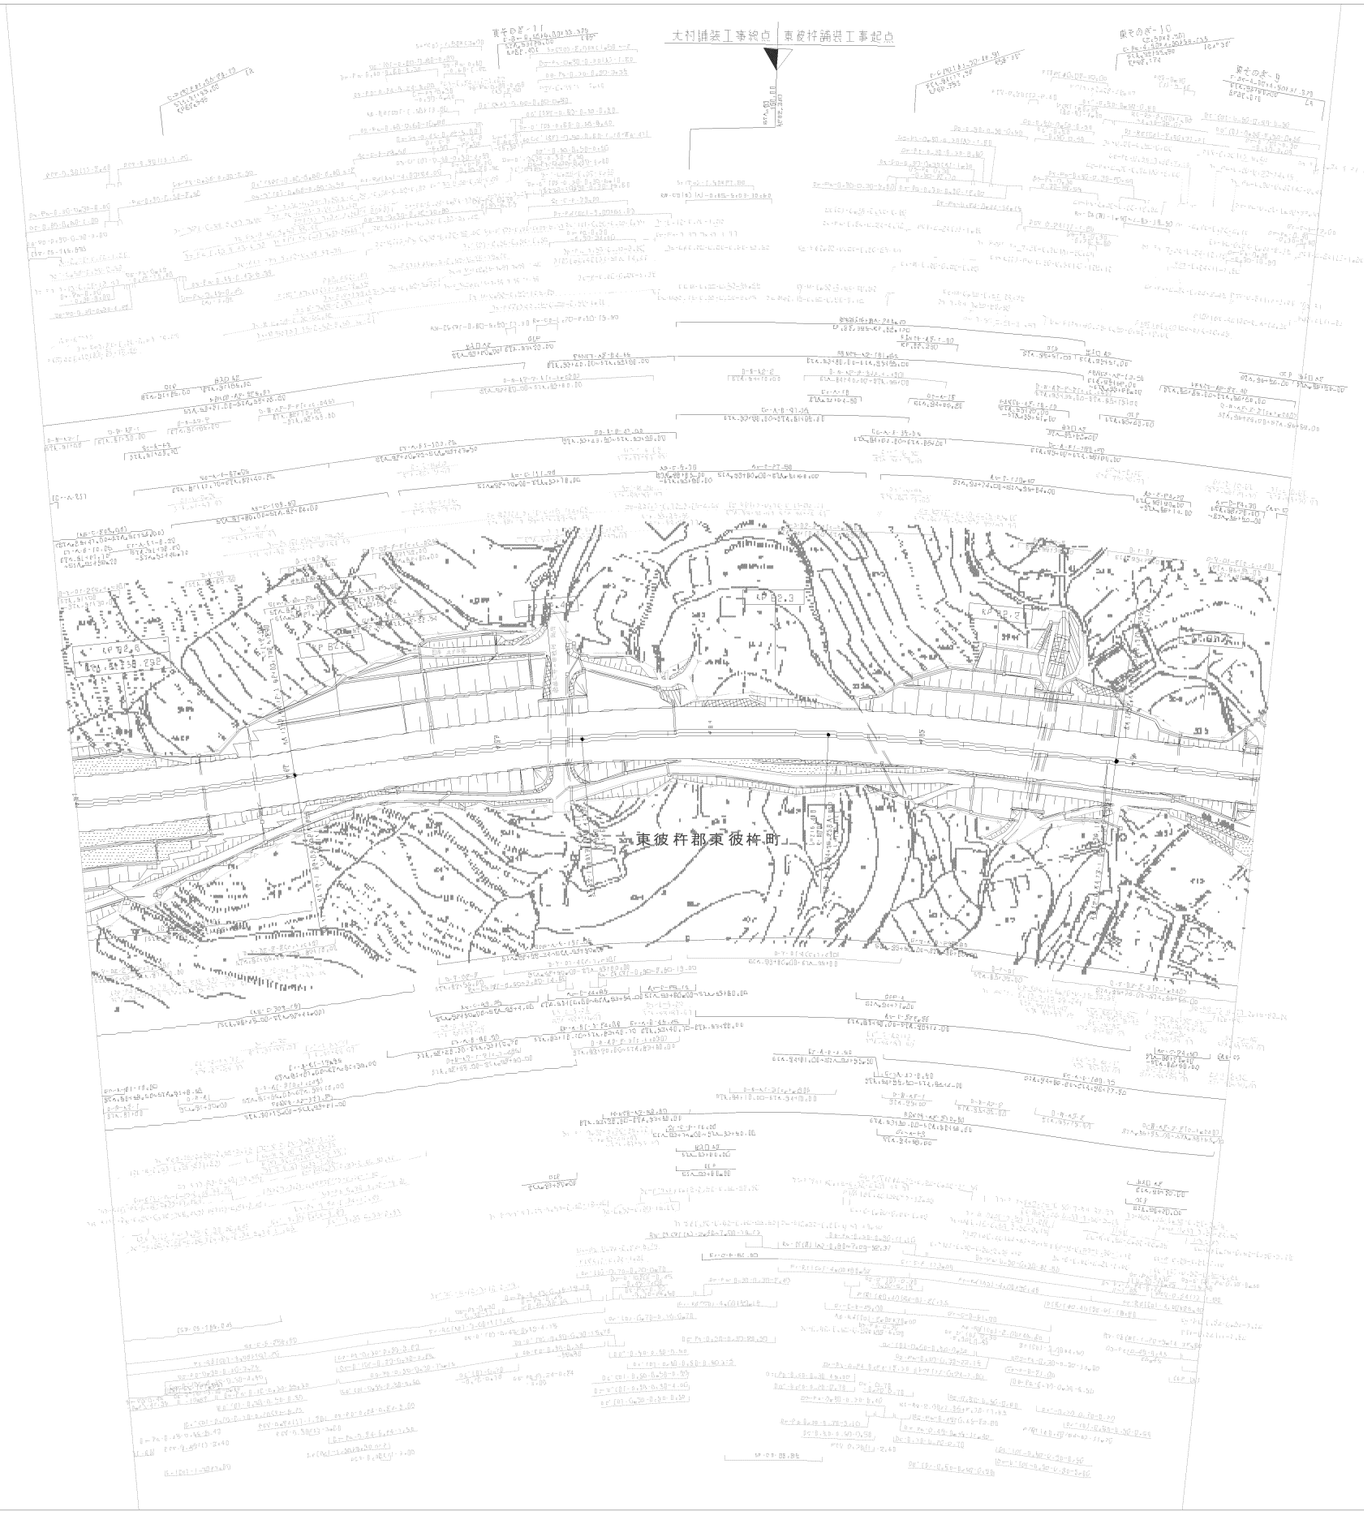

改定年月	備考
第1回 2018年 3月	
第2回 2019年 2月	

九州横断自動車道長崎大分線 長崎自動車道（東そのぎ～大村）			——
工種	管理用平面図		——
名称	KP.82.070~KP.82.830 STA.98+00~STA.86+60	縮尺 1/1000	6 19
西日本高速道路（株） 九州支社			

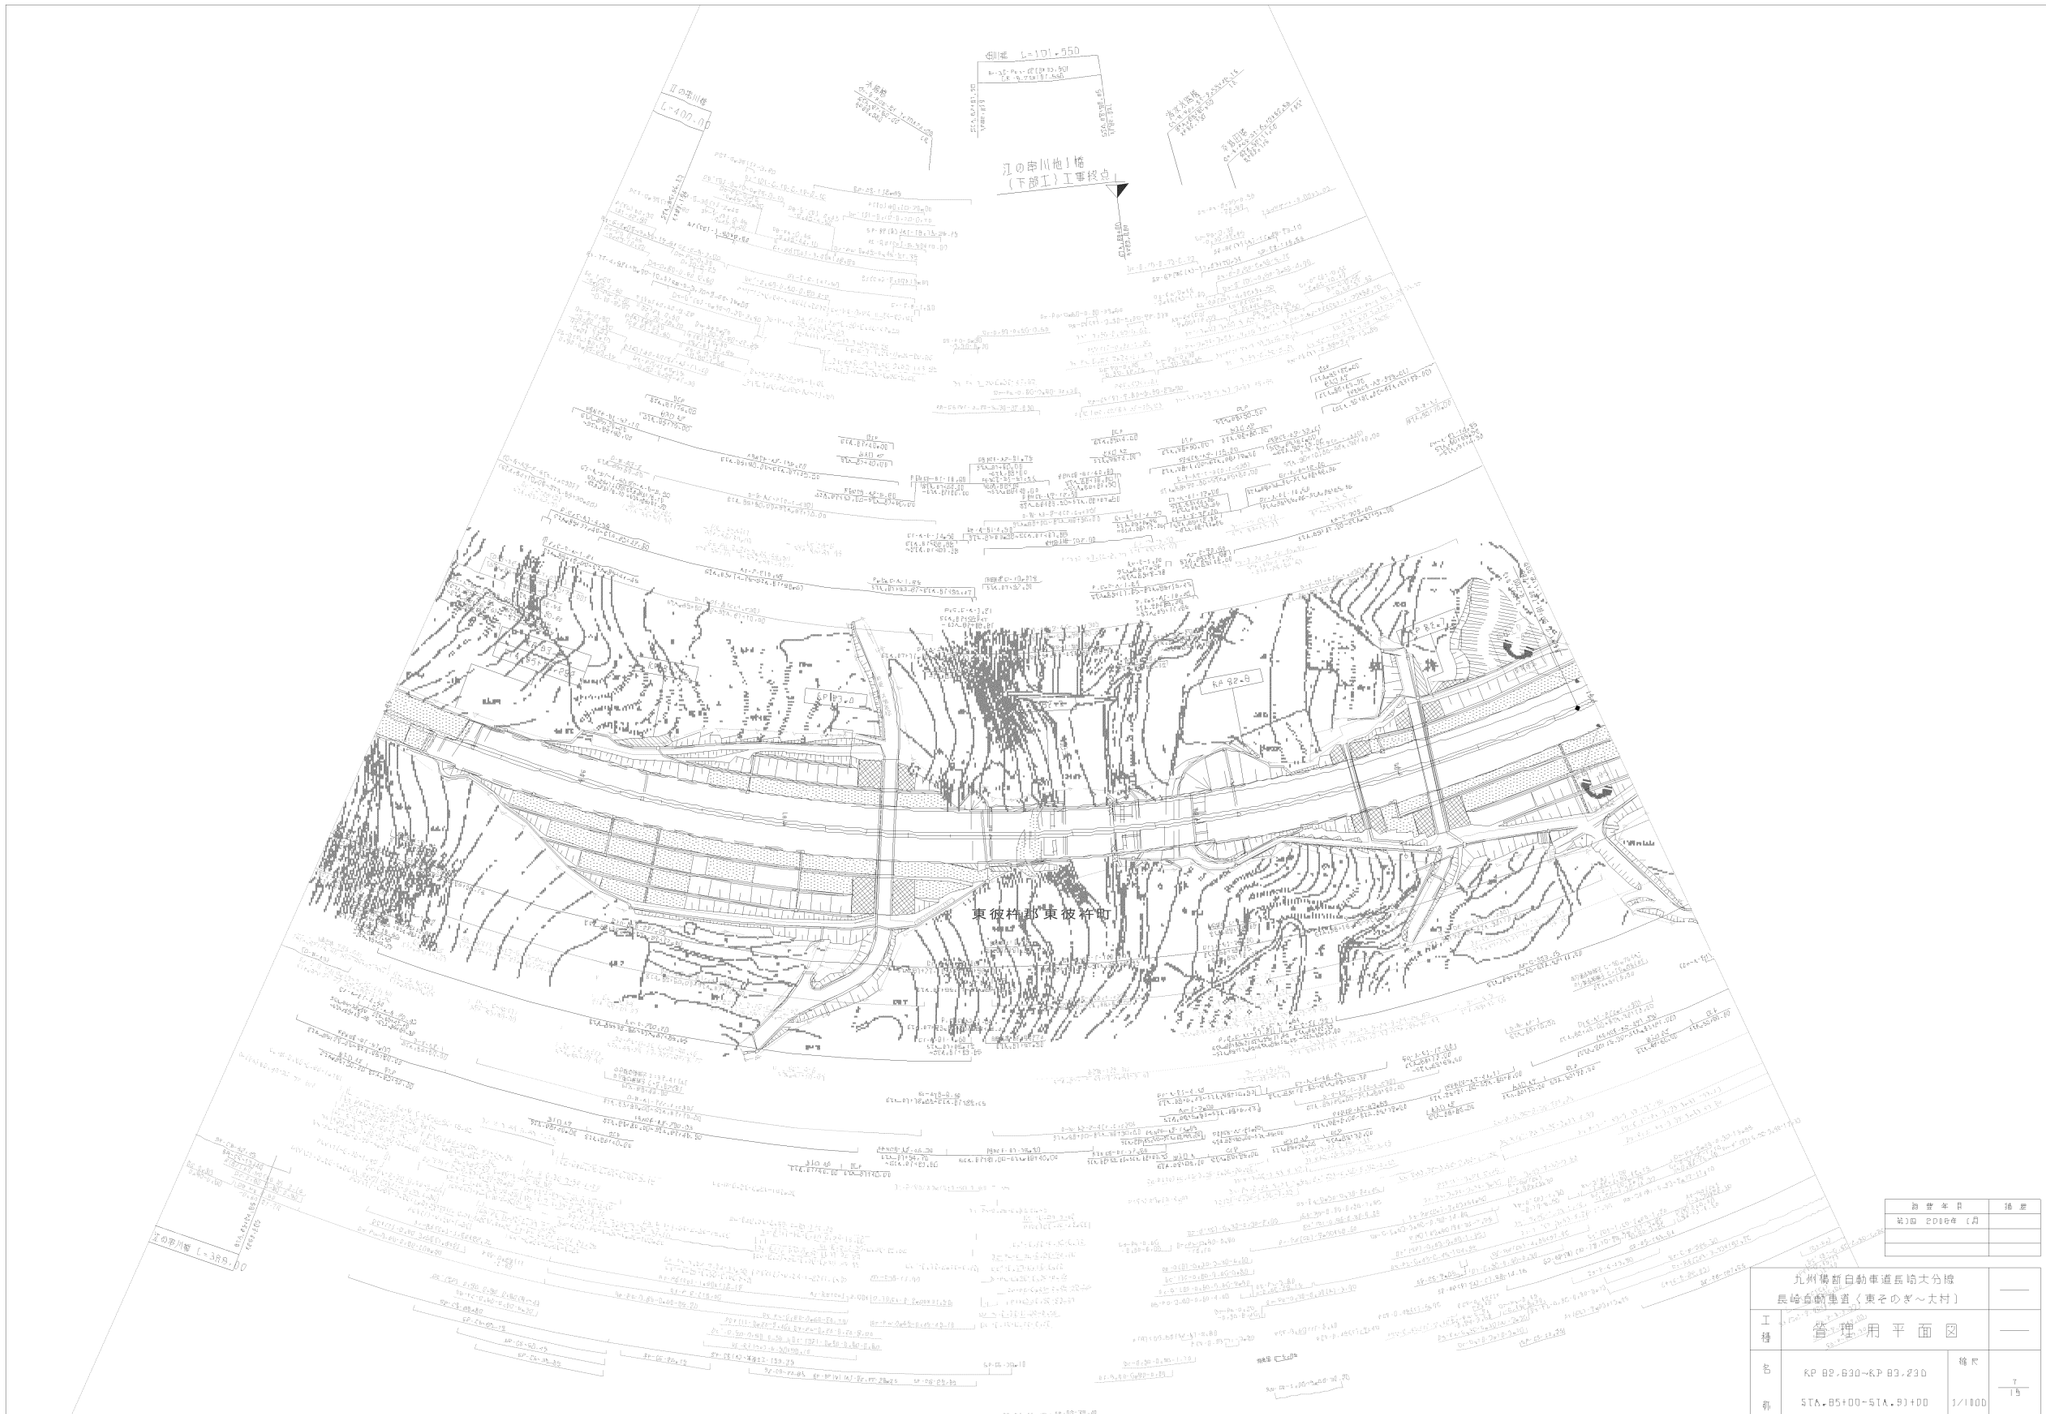

設定年月	備考
第1回 2016年 (月)	

九州横断自動車道長崎大分線 長崎自動車道（東そのぎ～大村）			——
工種	管理用平面図		——
名称	KP 82.630～KP 83.230 STA.85+00～STA.91+00	縮尺 1/1000	7/15
西日本高速道路（株） 九州支社			

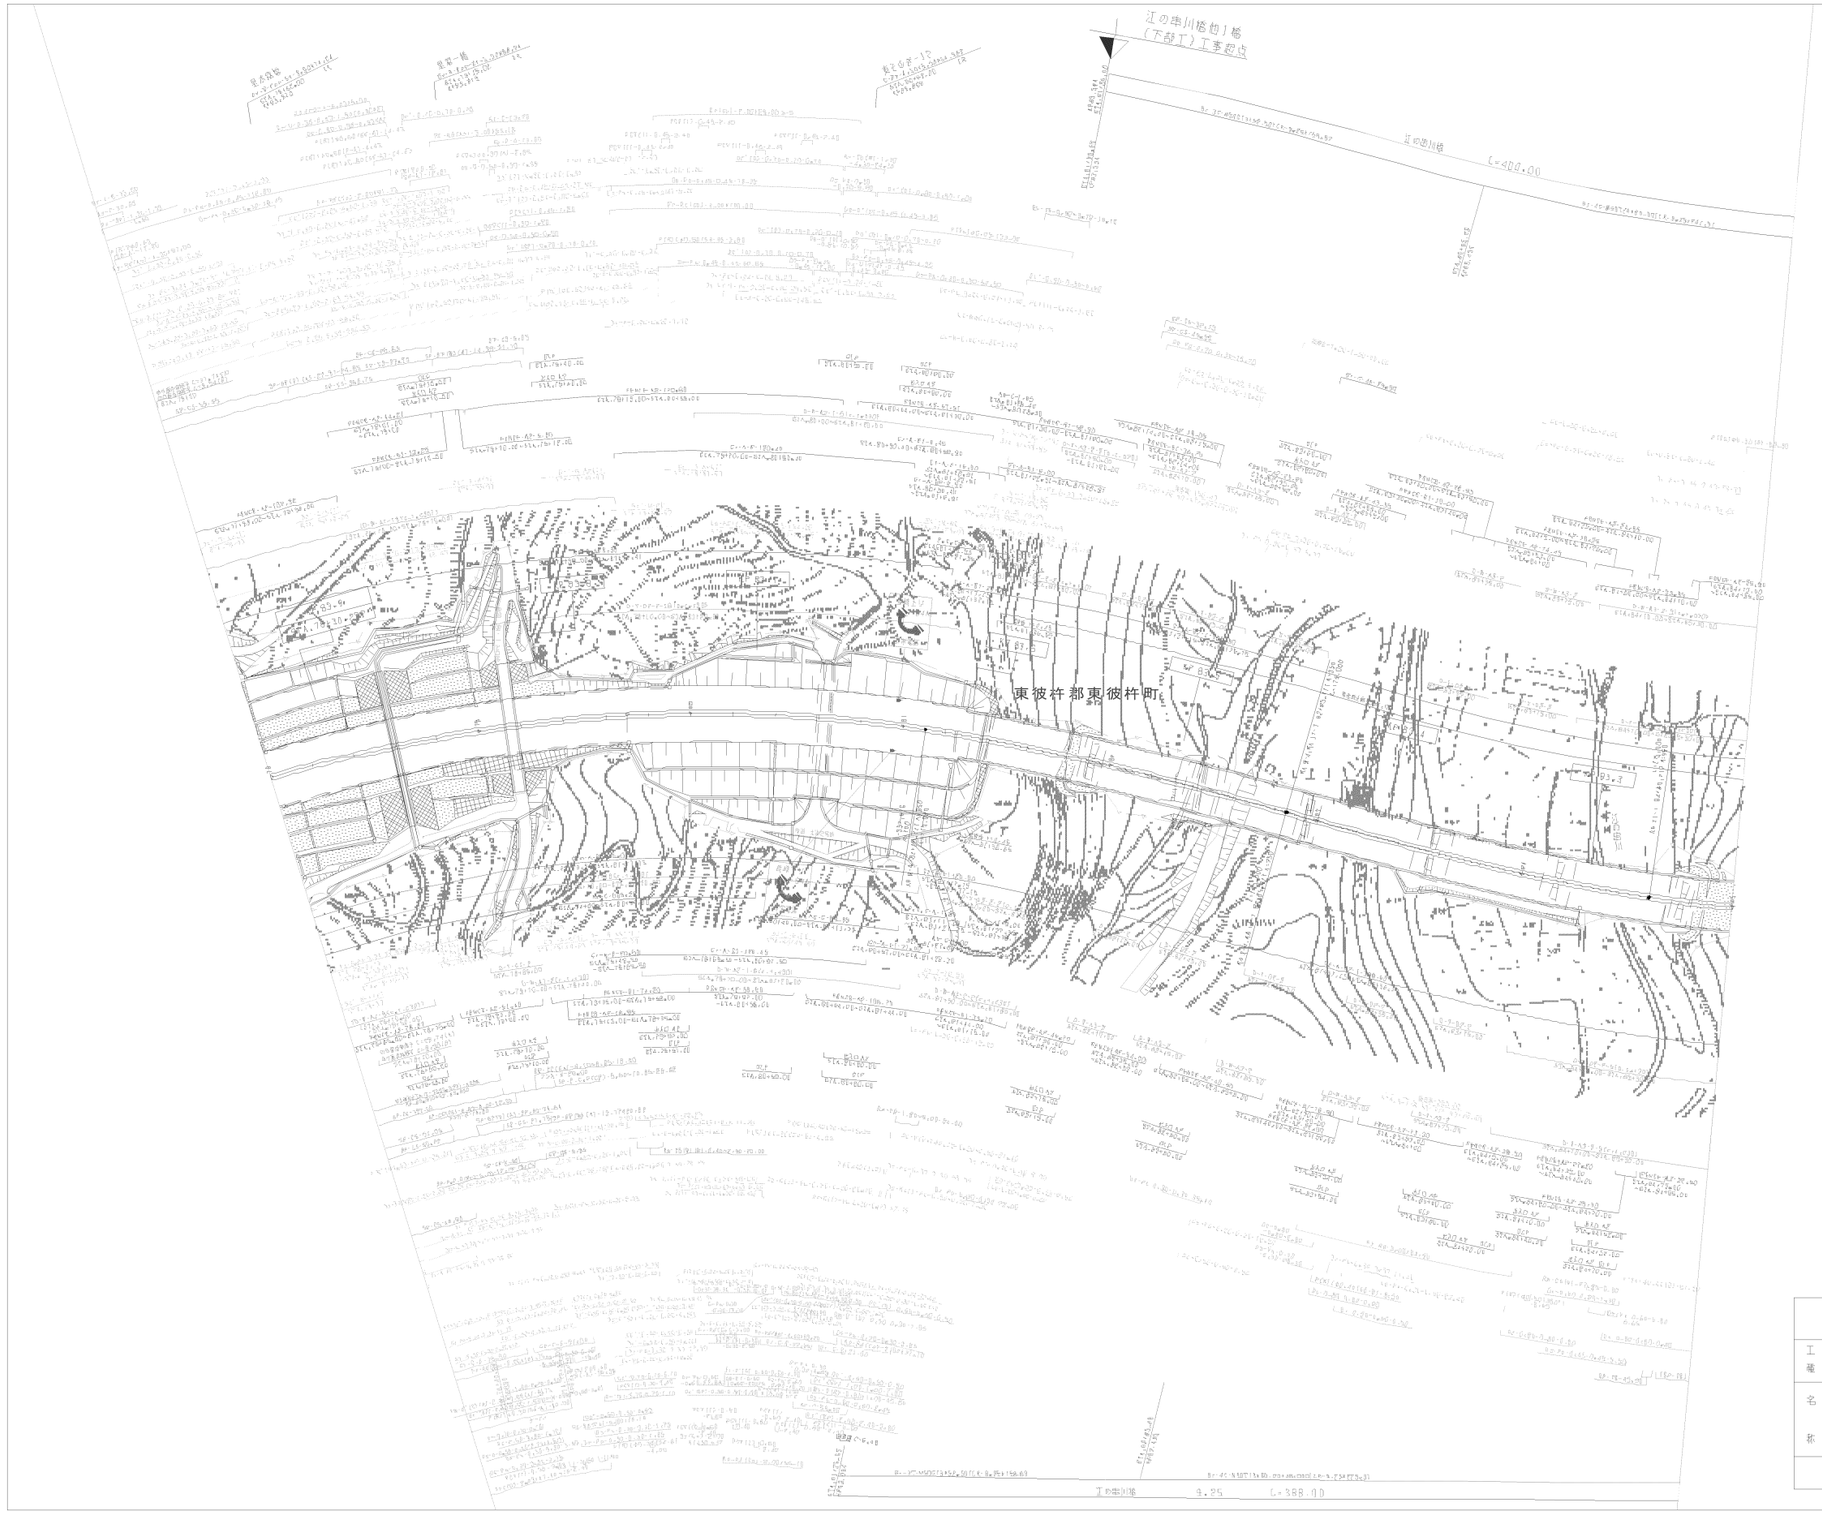

施工年月	摘要
第1回 2016年 3月	
第2回 2017年 2月	

九州横断自動車道長崎大分線 長崎自動車道（東そのぎ～大村）			——
工種	管理用平面図		——
名称	KP.83.230~KP.83.930 STA.78+00~STA.85+00	縮尺 1/1000	8 / 15
西日本高速道路（株） 九州支社			

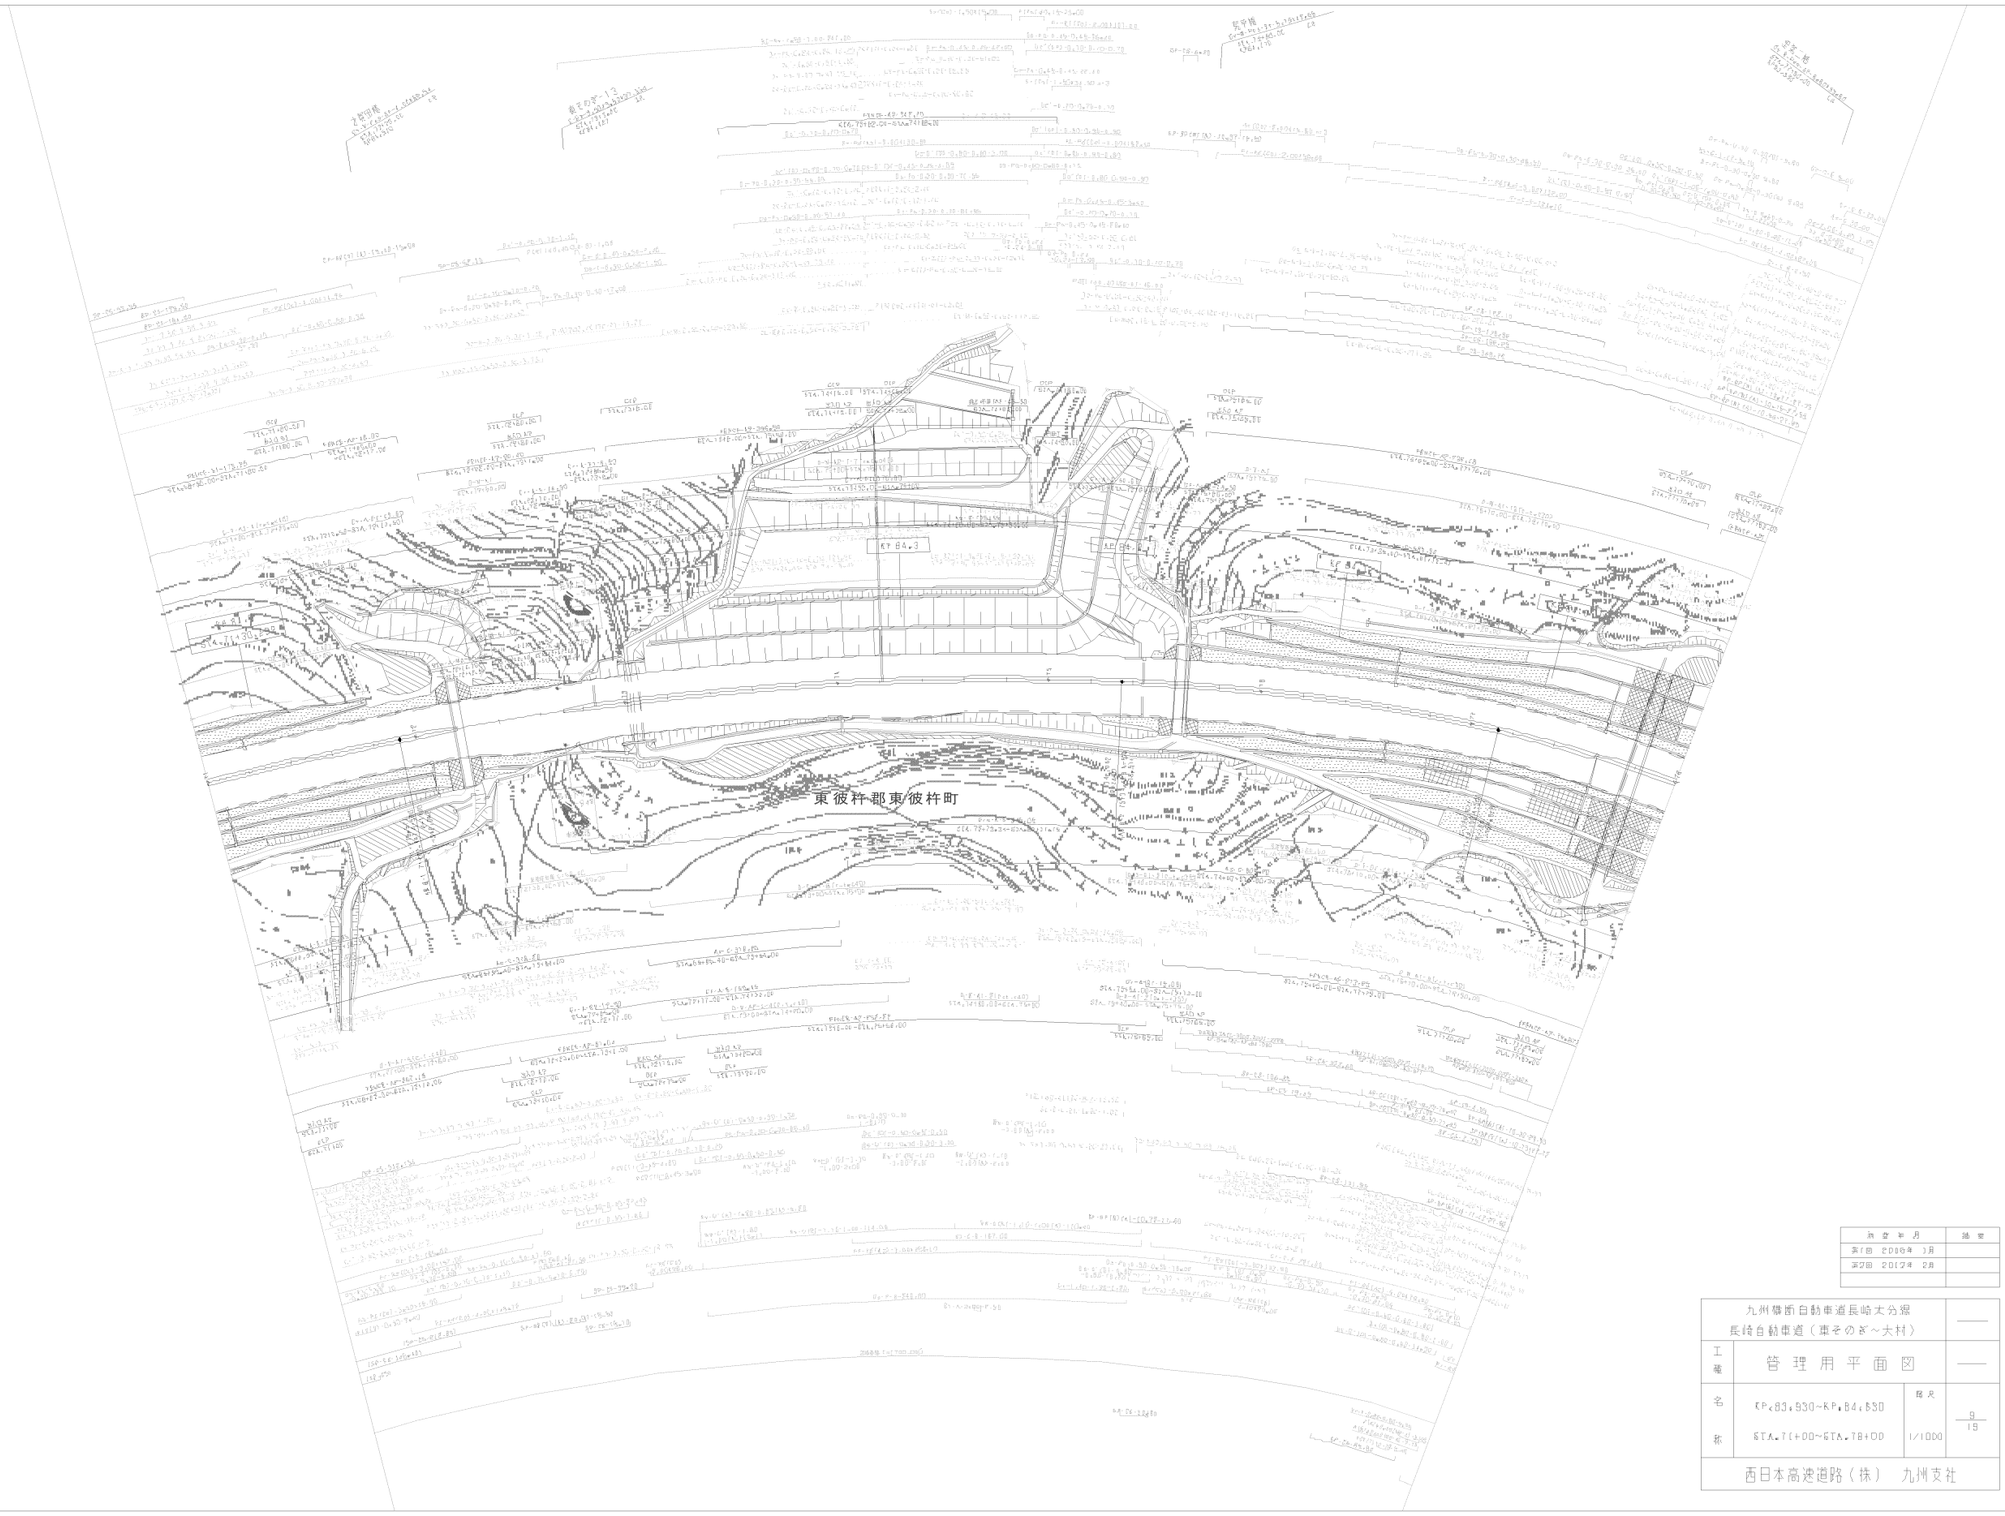

改定年月	備考

九州横断自動車道長崎大分線 長崎自動車道（東そのぎ～大村）			——
工種	管理用平面図		——
名称	KP.83.930~KP.84.830 STA.71+00~STA.78+00	縮尺 1/1000	9 19
西日本高速道路（株） 九州支社			

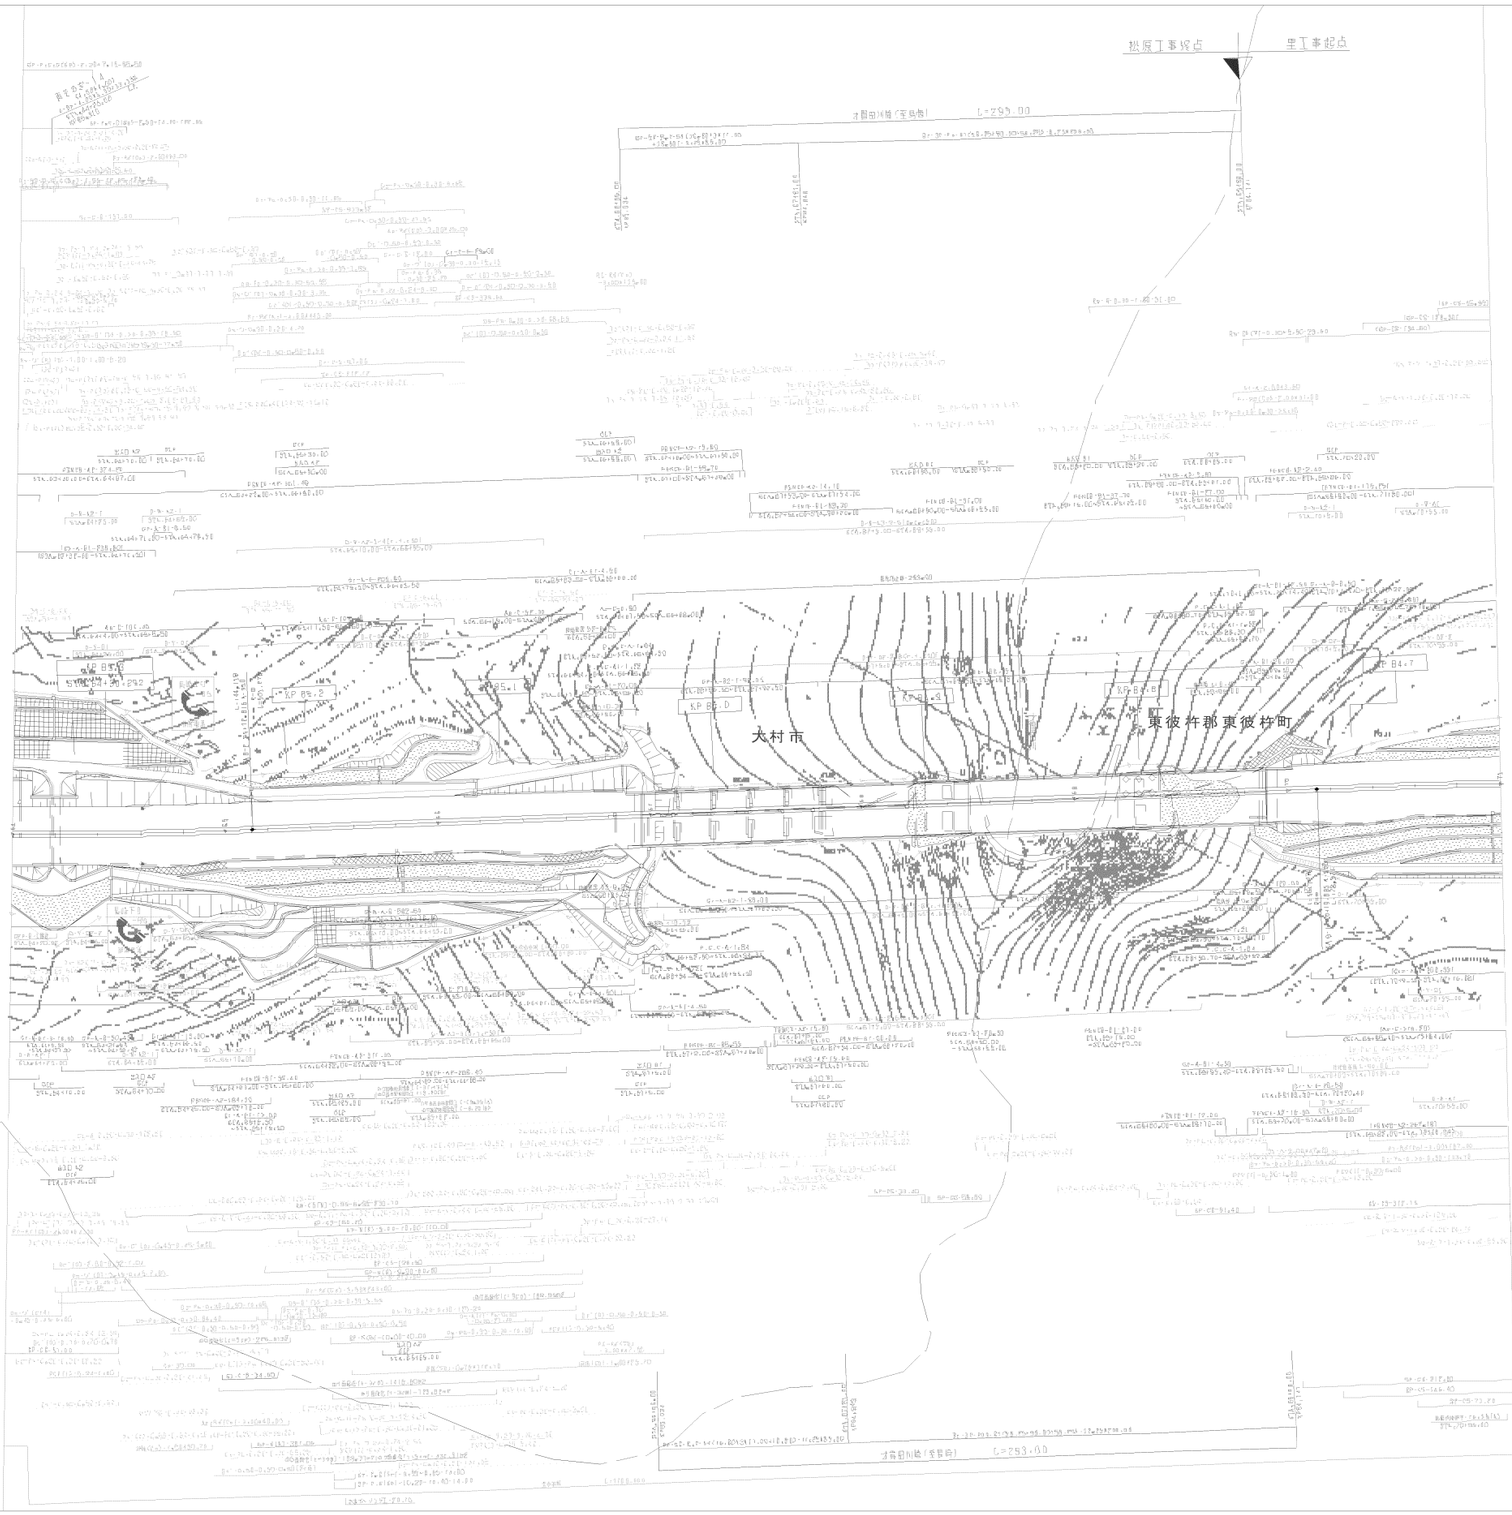

第1回 2016年 1月	
第2回 2017年 2月	

九州横断自動車道長崎大分線 長崎自動車道（東そのぎ～大村）			——
工種	管理用平面図		——
名称	KP84.630~KP85.830 STA.64+00~STA.77+00	縮尺 1/1000	10 15
西日本高速道路（株） 九州支社			

九州横断自動車道長崎大分線
長崎自動車道（東そのぎ～大村）

工種	管理用平面図		
名称	KP.85.330~KP.86.030 STA.57+00~STA.64+00	縮尺 1/1000	11 19

西日本高速道路（株）　九州支社

調査年月	施工
第1回 2006年 1月	
第2回 2012年 2月	
第3回 2021年 1月	

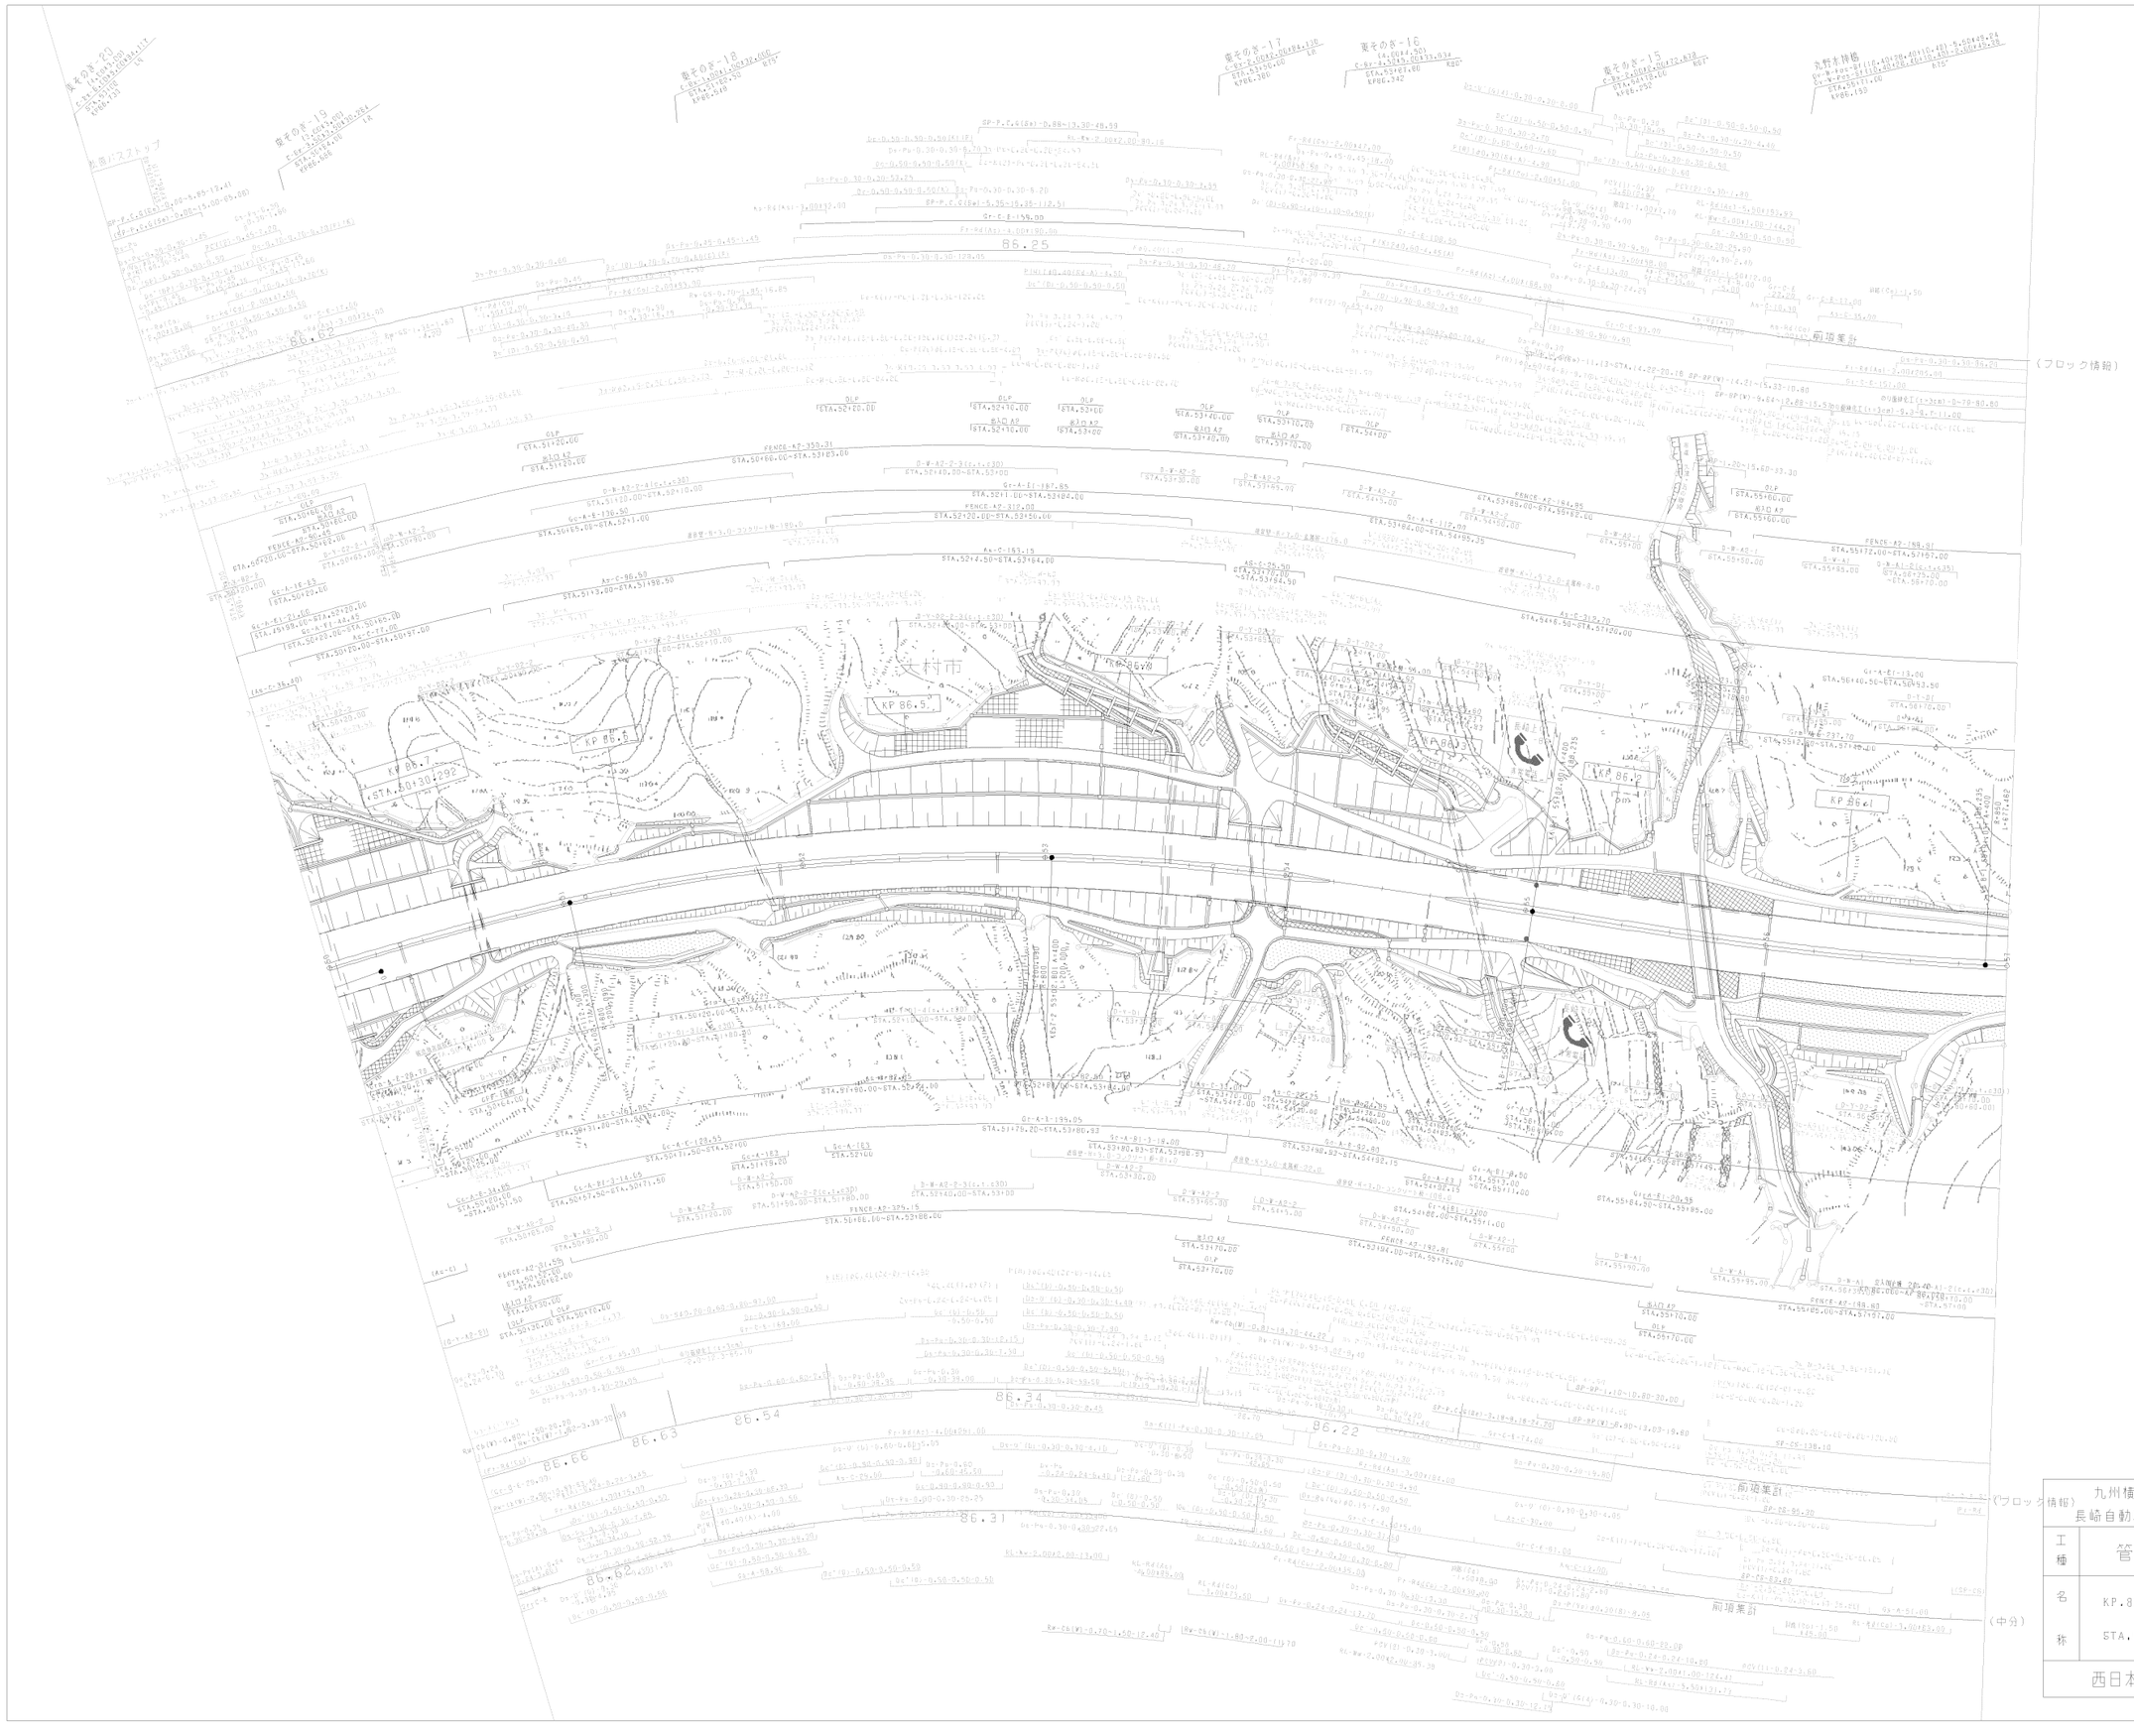

調整年月		摘要
第1回	2006年 1月	
第2回	2012年 2月	
第3回	2019年 7月	

（フロック情報）

九州横断自動車道長崎大分線 長崎自動車道（東そのぎ～大村）			——
工種	管理用平面図		——
名称	KP.86.030~KP.86.730 STA.50+00~STA.57+00	縮尺 1/1000	12 19
西日本高速道路（株） 九州支社			

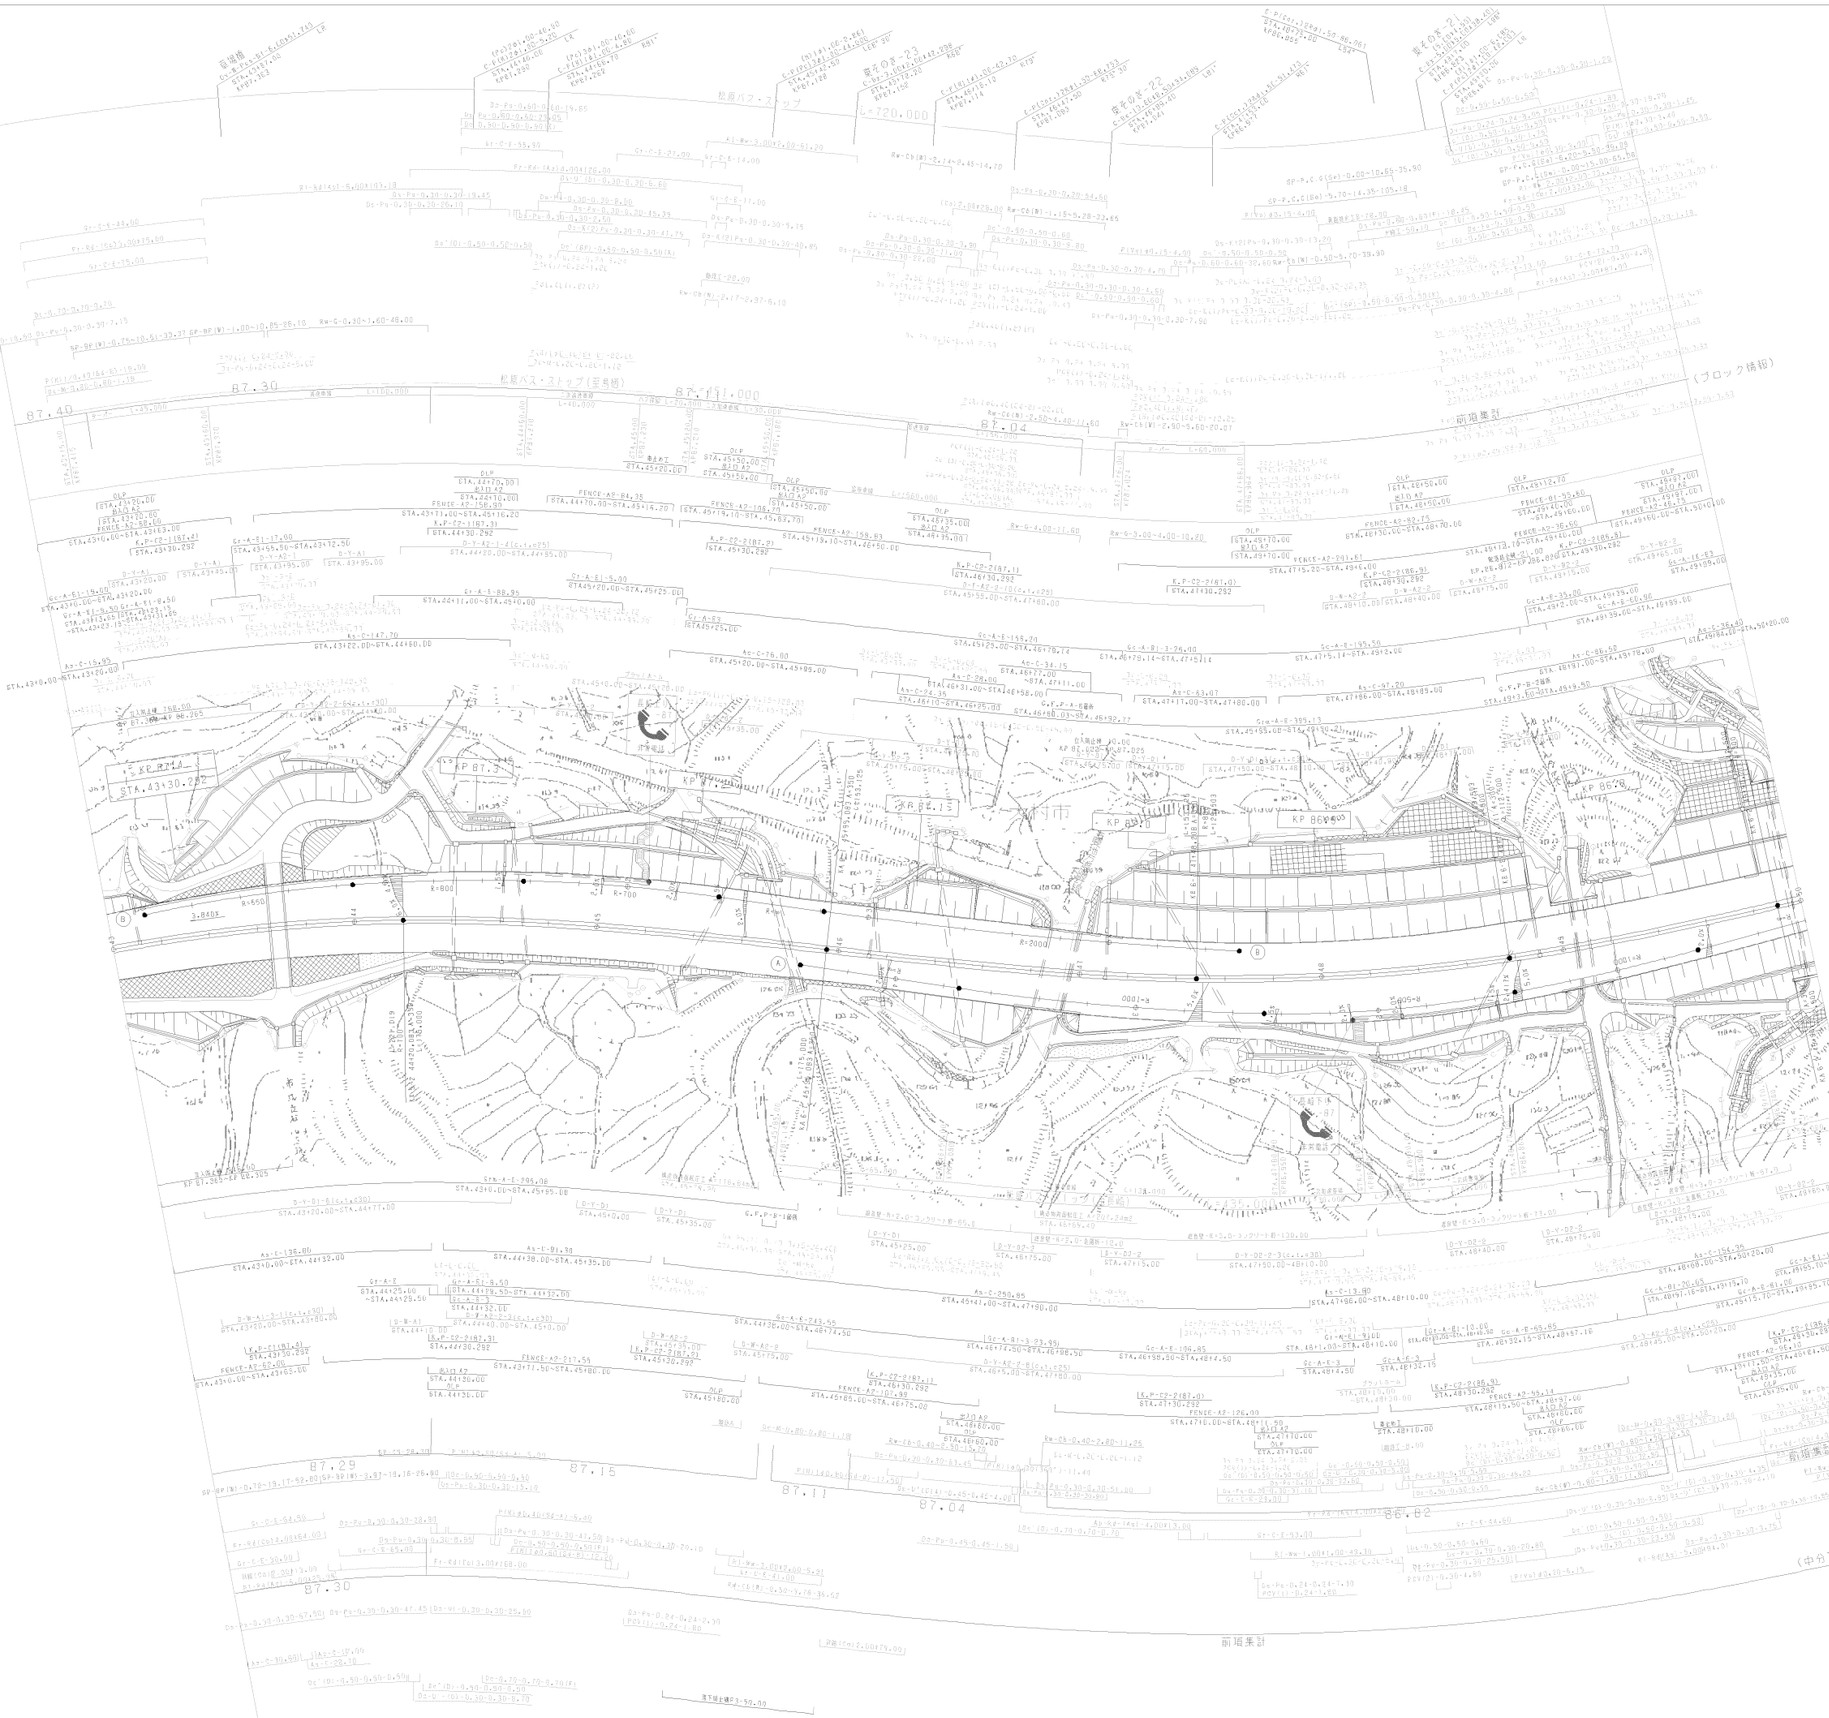

調整年月	摘要
第1回 2006年 1月	
第2回 2019年 7月	
第3回 2023年 6月	

九州横断自動車道長崎大分線
長崎自動車道（東そのぎ～大村）

工種：管理用平面図

名称：KP.86.730~KP.87.430
STA.43+00~STA.50+00

縮尺：1/1000

13/19

西日本高速道路（株） 九州支社

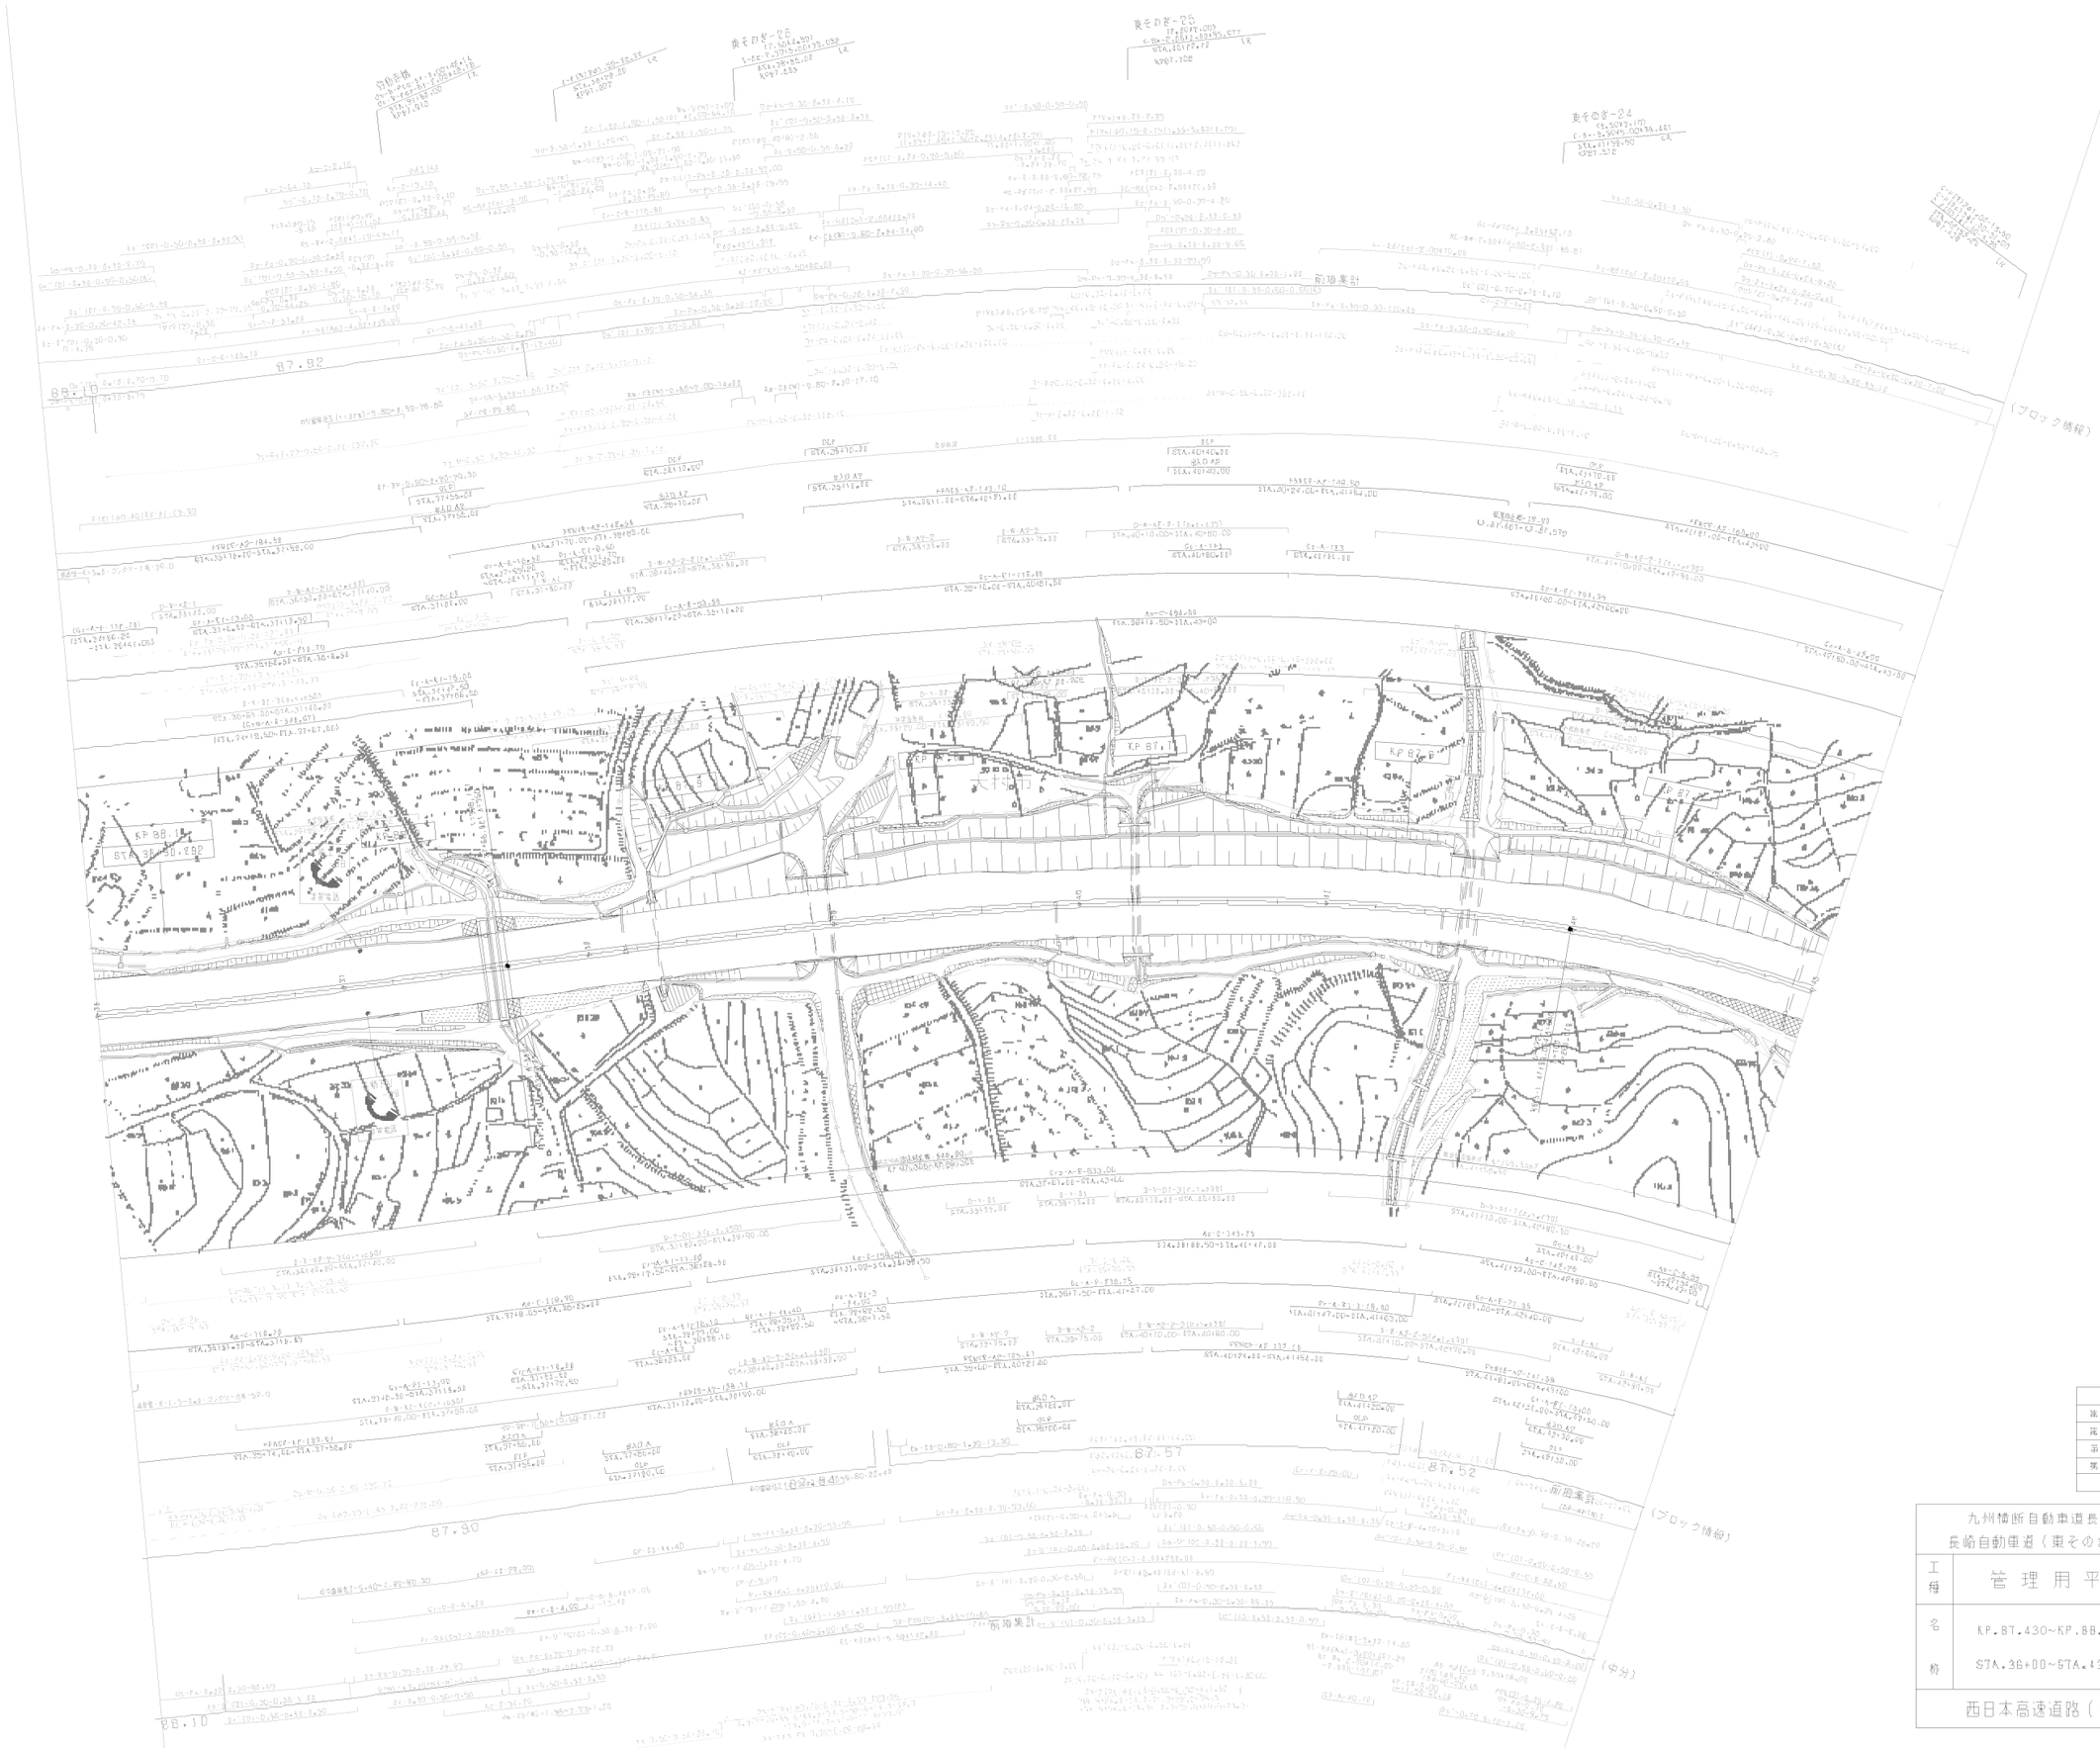

調整年月	摘要
第1回 2006年 1月	
第2回 2012年 2月	
第3回 2019年 7月	
第4回 2023年 6月	

九州横断自動車道長崎大分線 長崎自動車道（東そのぎ～大村）			——
工種	管理用平面図		——
名称	KP.87.430~KP.88.130 STA.36+00~STA.43+00	縮尺 1/1000	14 19
西日本高速道路（株） 九州支社			

九州横断自動車道長崎大分線 長崎自動車道（東そのぎ～大村）		——
工種	管 理 用 平 面 図	——
名称	KP.88.130~KP.88.830 STA.29+00~STA.35+00	縮尺 1/1000	15/19
西日本高速道路（株） 九州支社		

調 整 年 月	摘 要
第1回 2006年 1月	
第2回 2012年 2月	
第3回 2019年 7月	

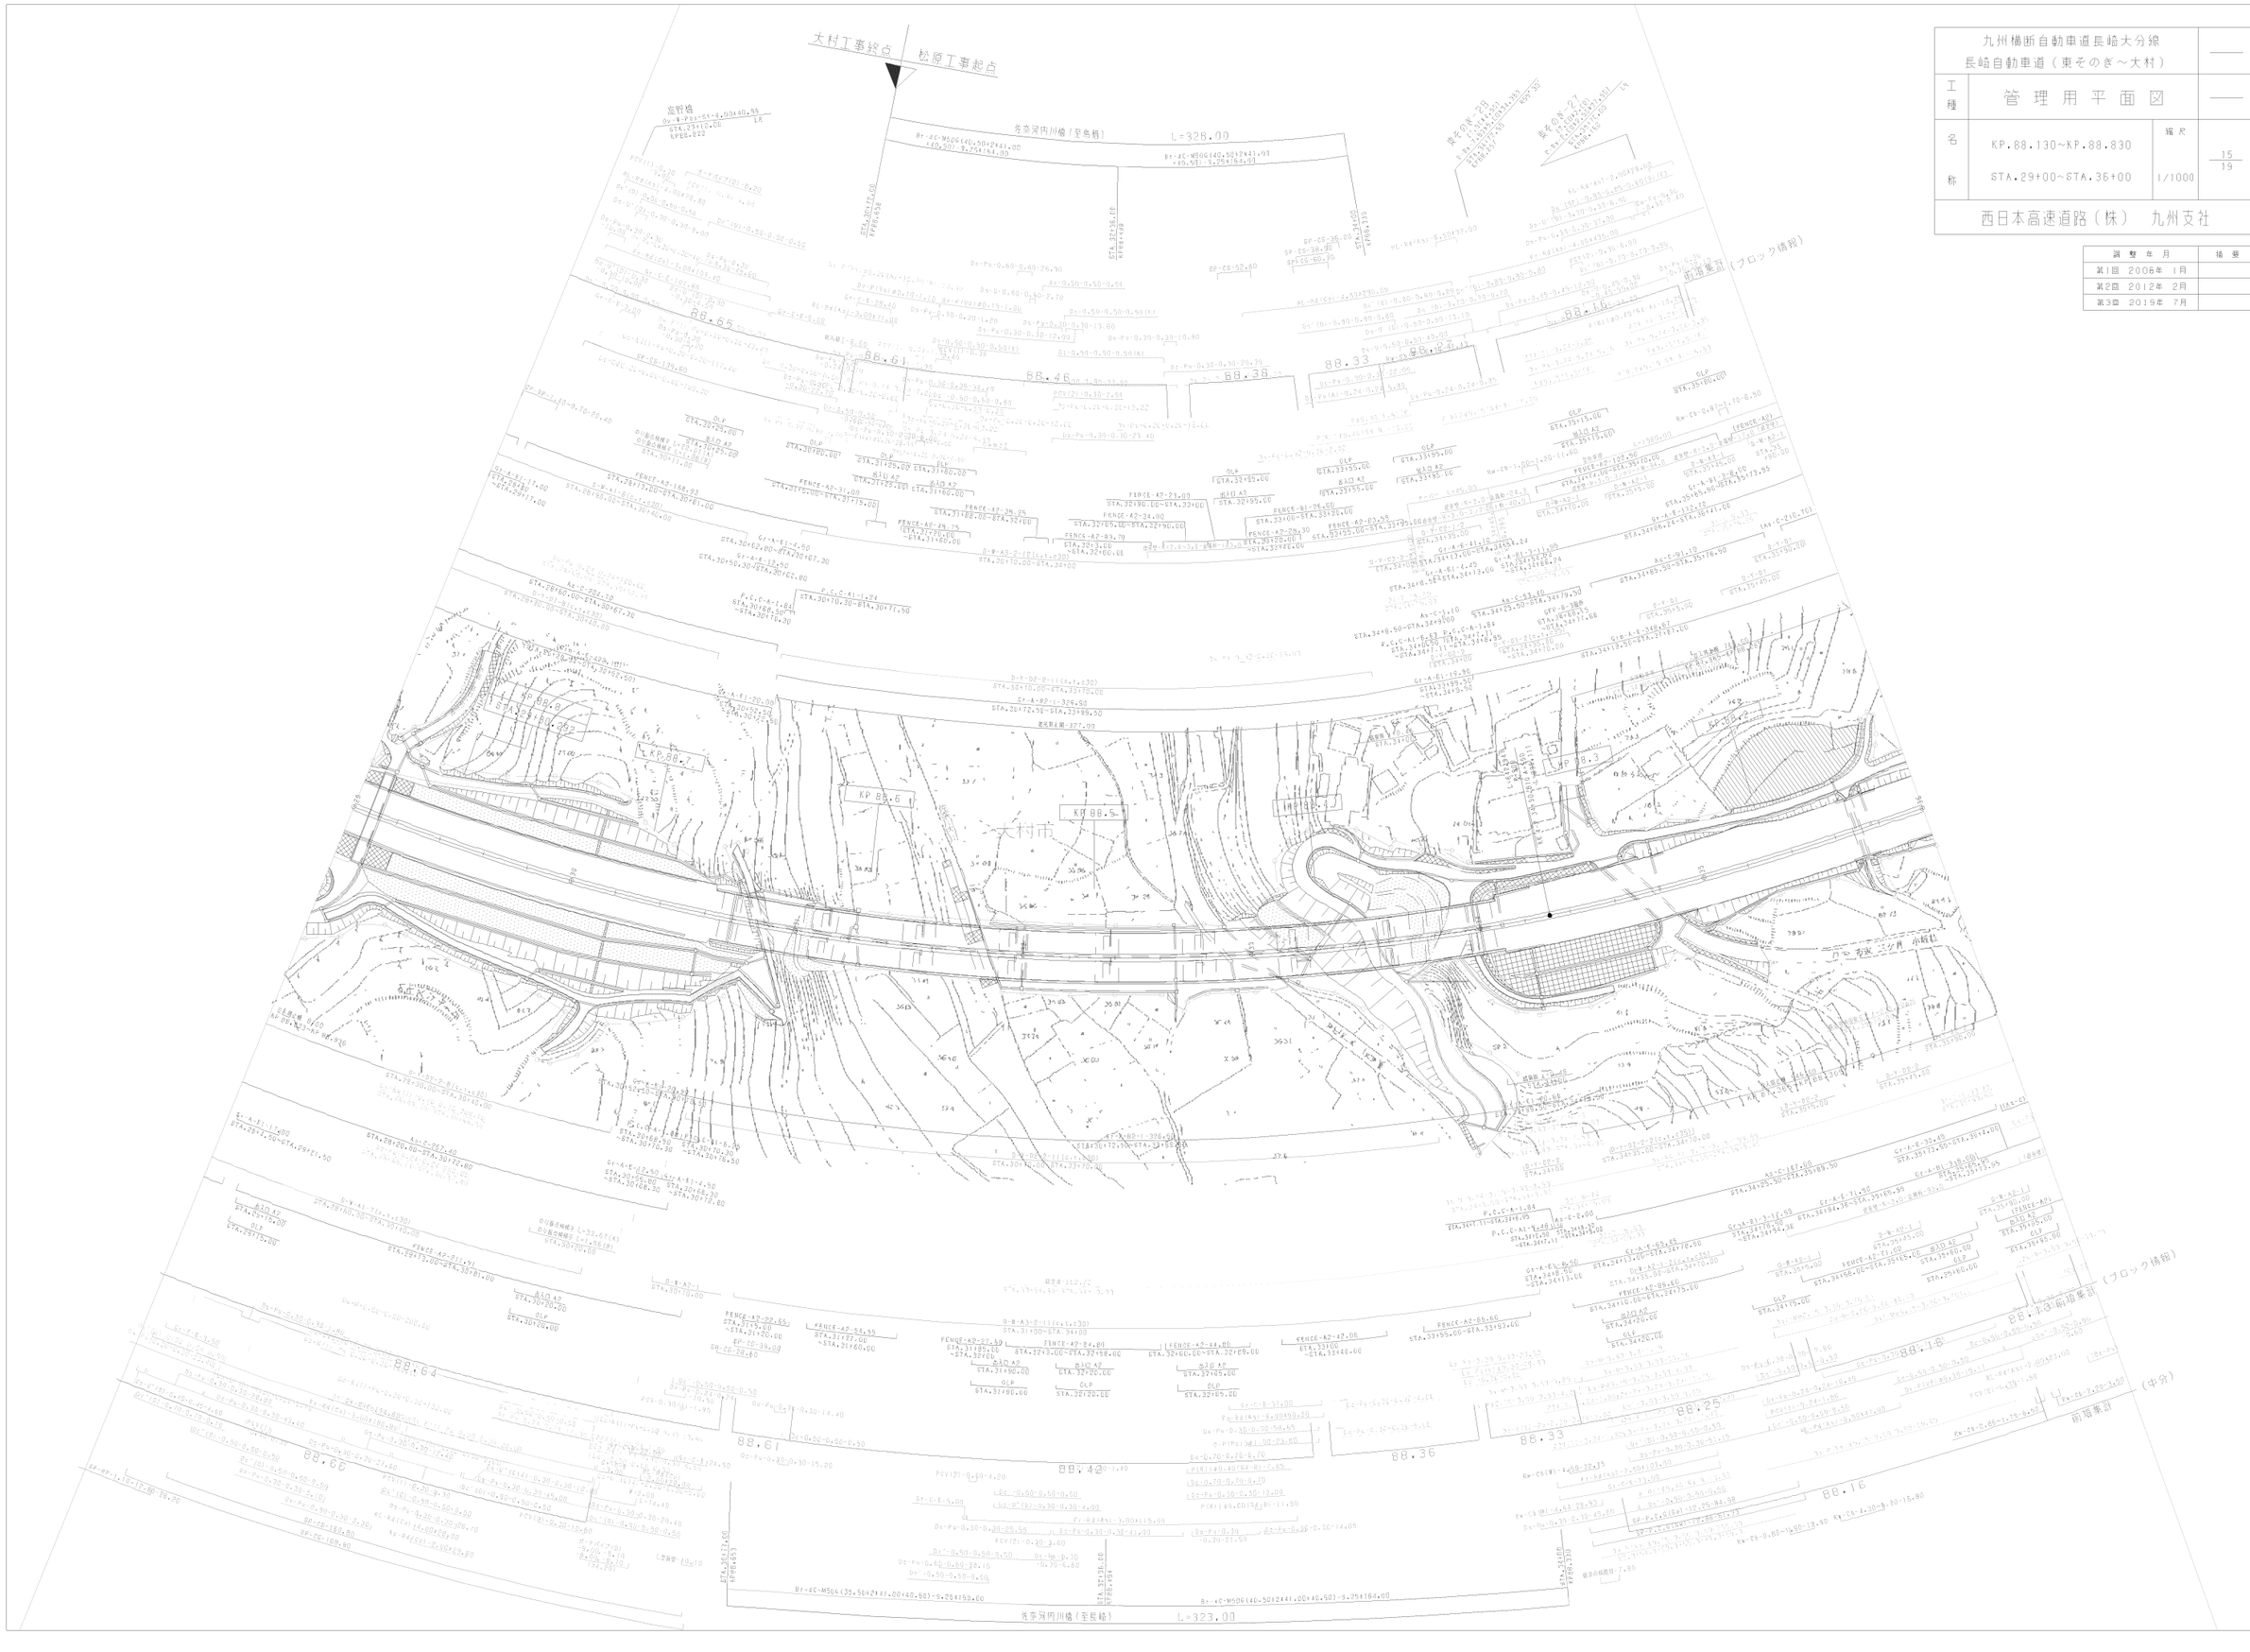

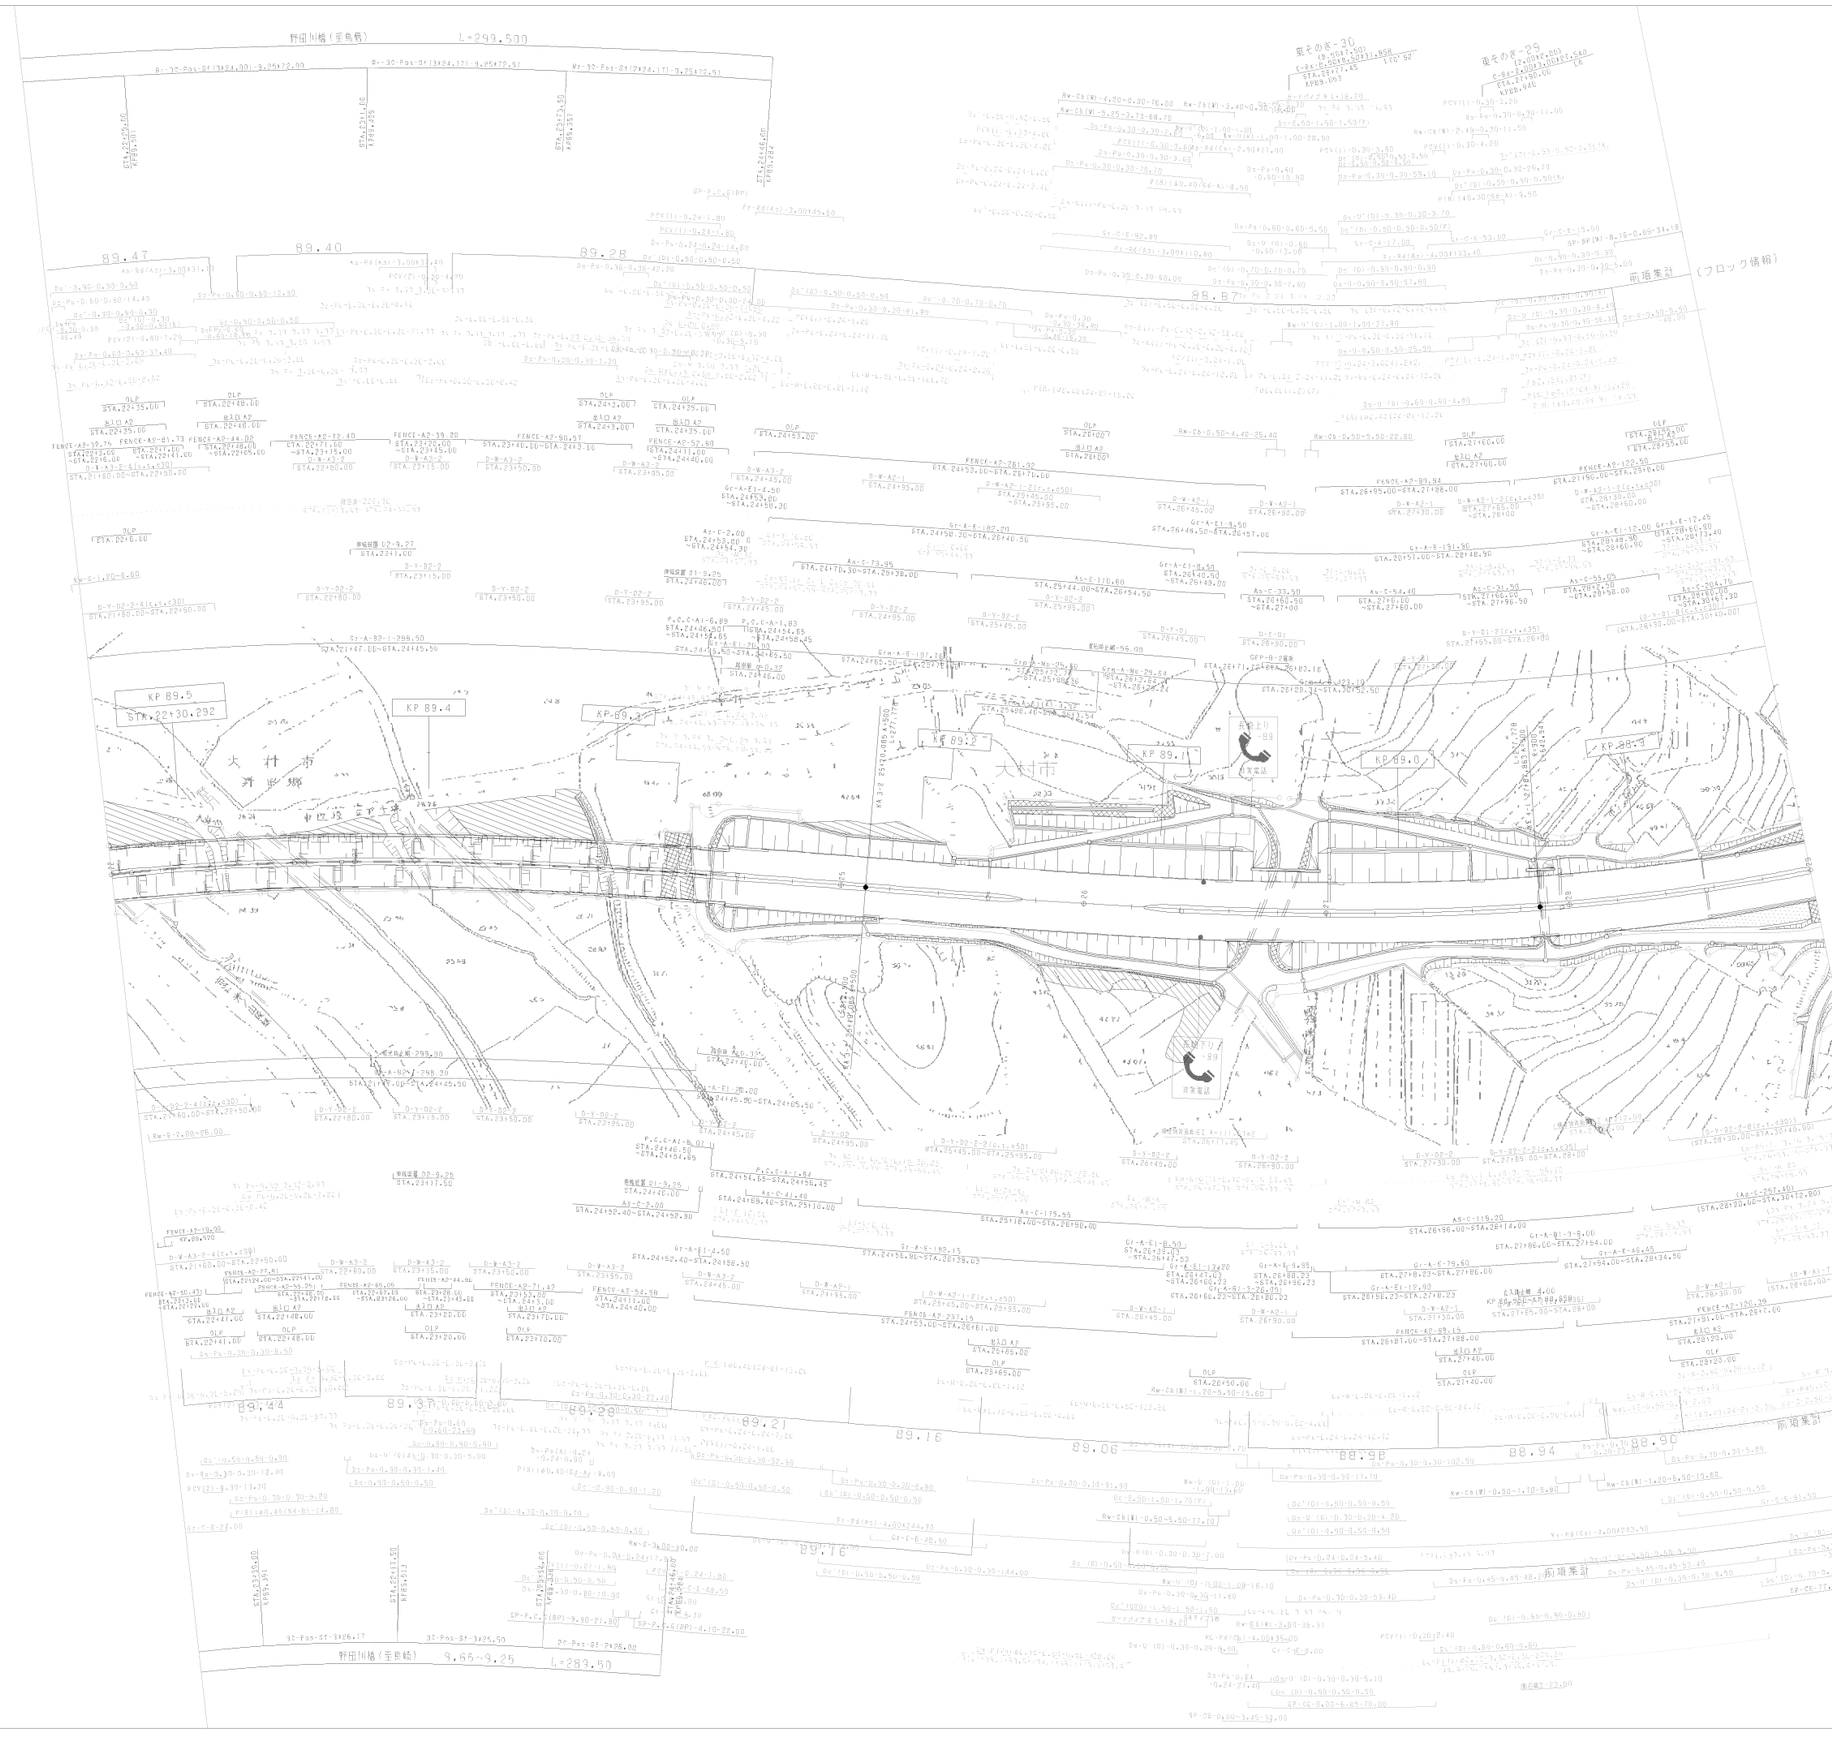

調製年月	摘要
第1回 2006年 1月	
第2回 2012年 2月	
第3回 2019年 7月	

九州横断自動車道長崎大分線 長崎自動車道（東そのぎ～大村）			——
工種	管理用平面図		——
名称	KP.88.830~KP.89.530 STA.22+00~STA.29+00	縮尺 1/1000	16 19
西日本高速道路（株） 九州支社			

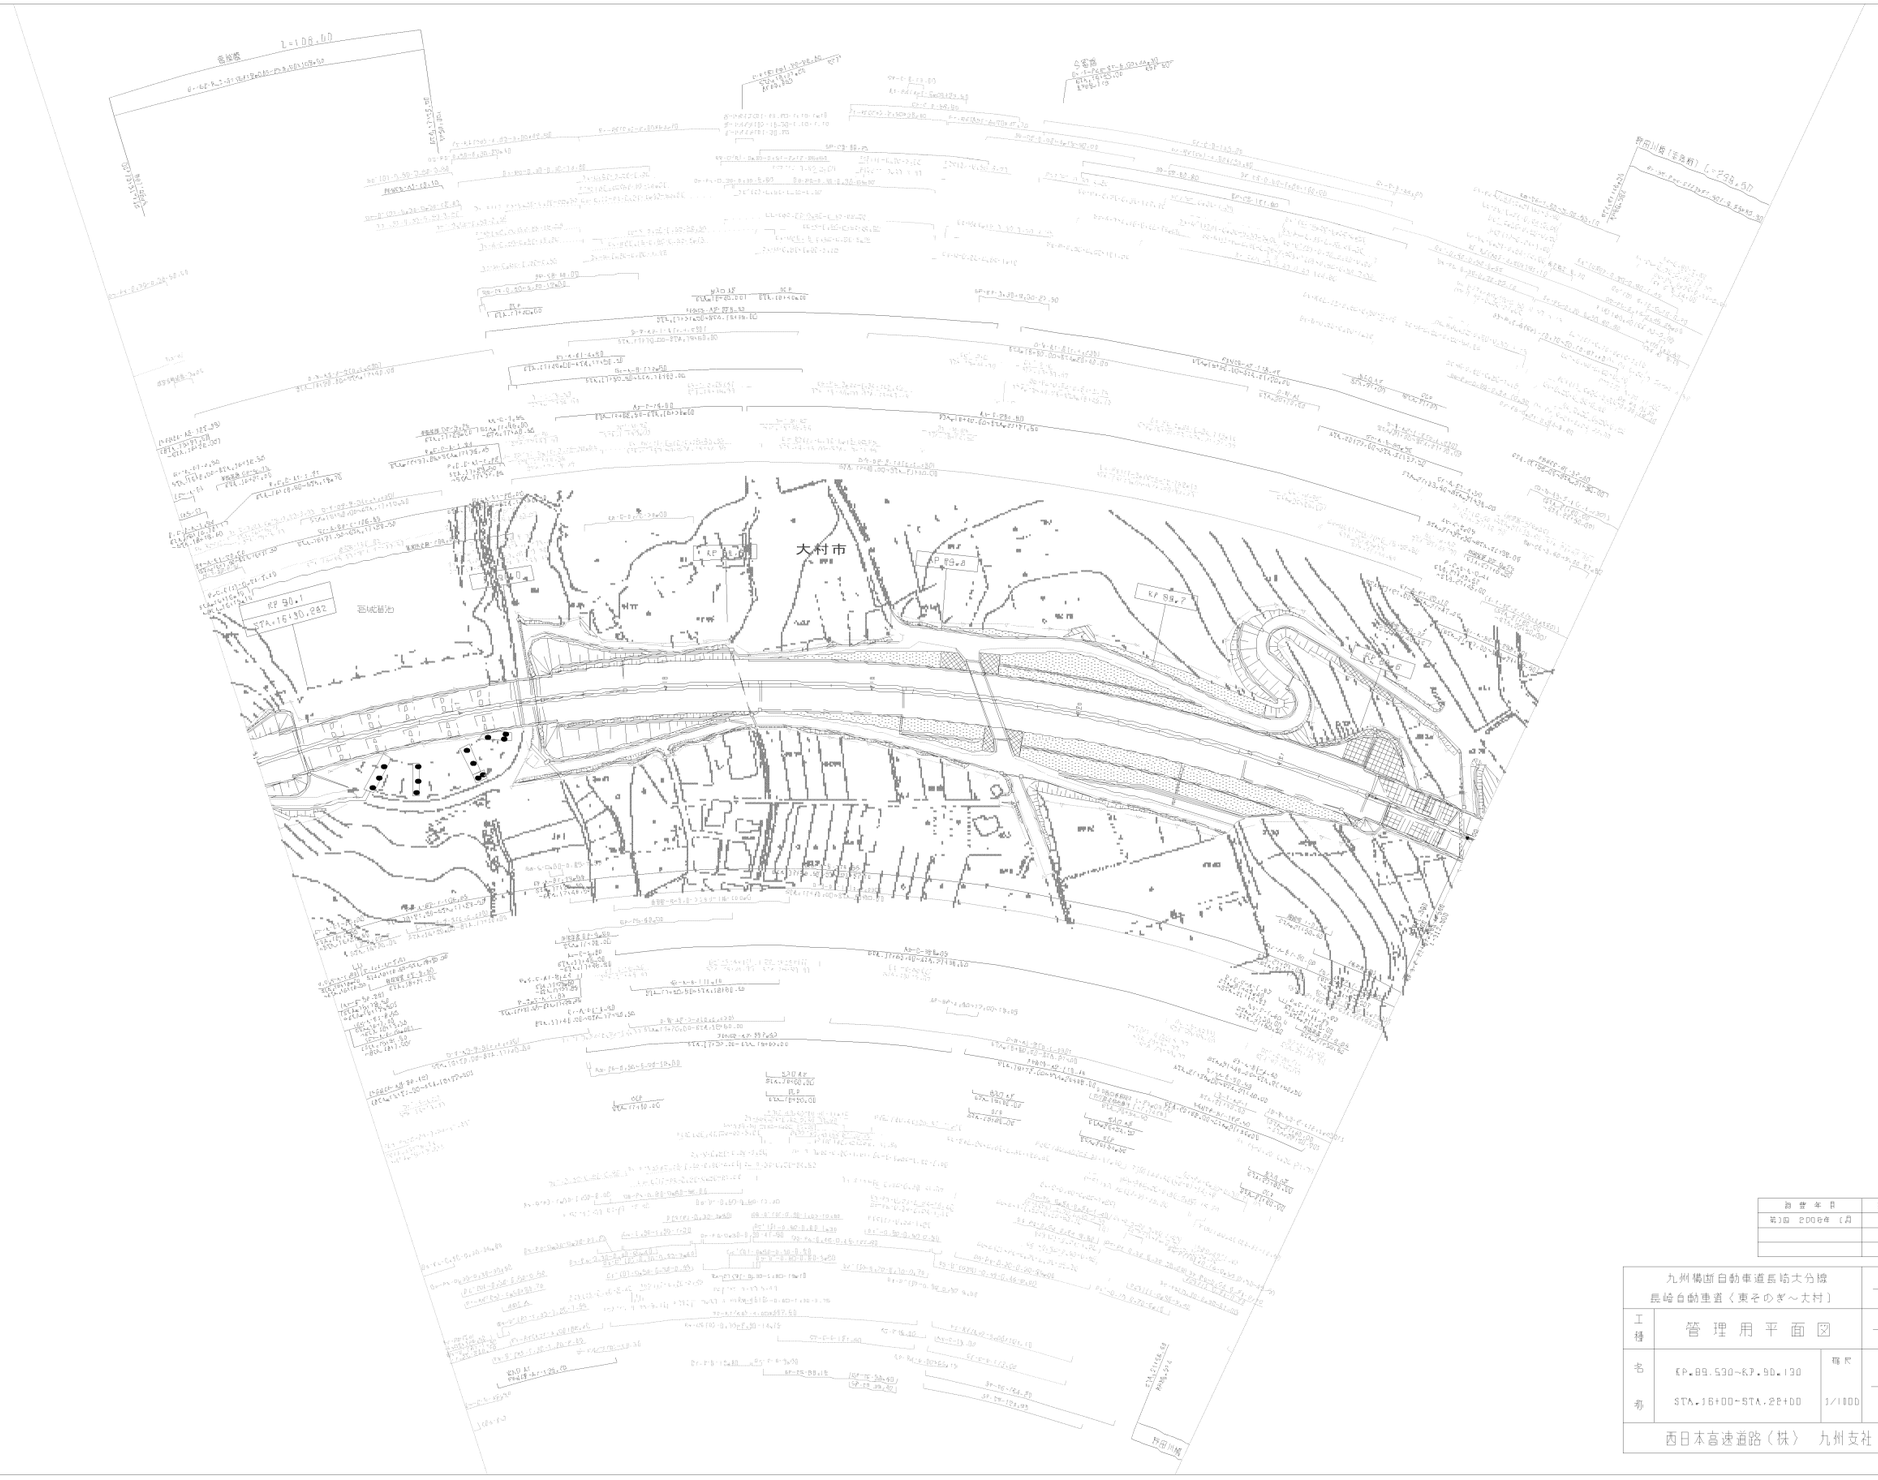

設定年月	備考
第1回 2006年 (月)	

九州横断自動車道長崎大分線 長崎自動車道（東そのぎ～大村）			——
工種	管理用平面図		——
名称	KP.89.530~KP.90.130 STA.16+00~STA.22+00	縮尺 1/1000	17/18
西日本高速道路（株） 九州支社			

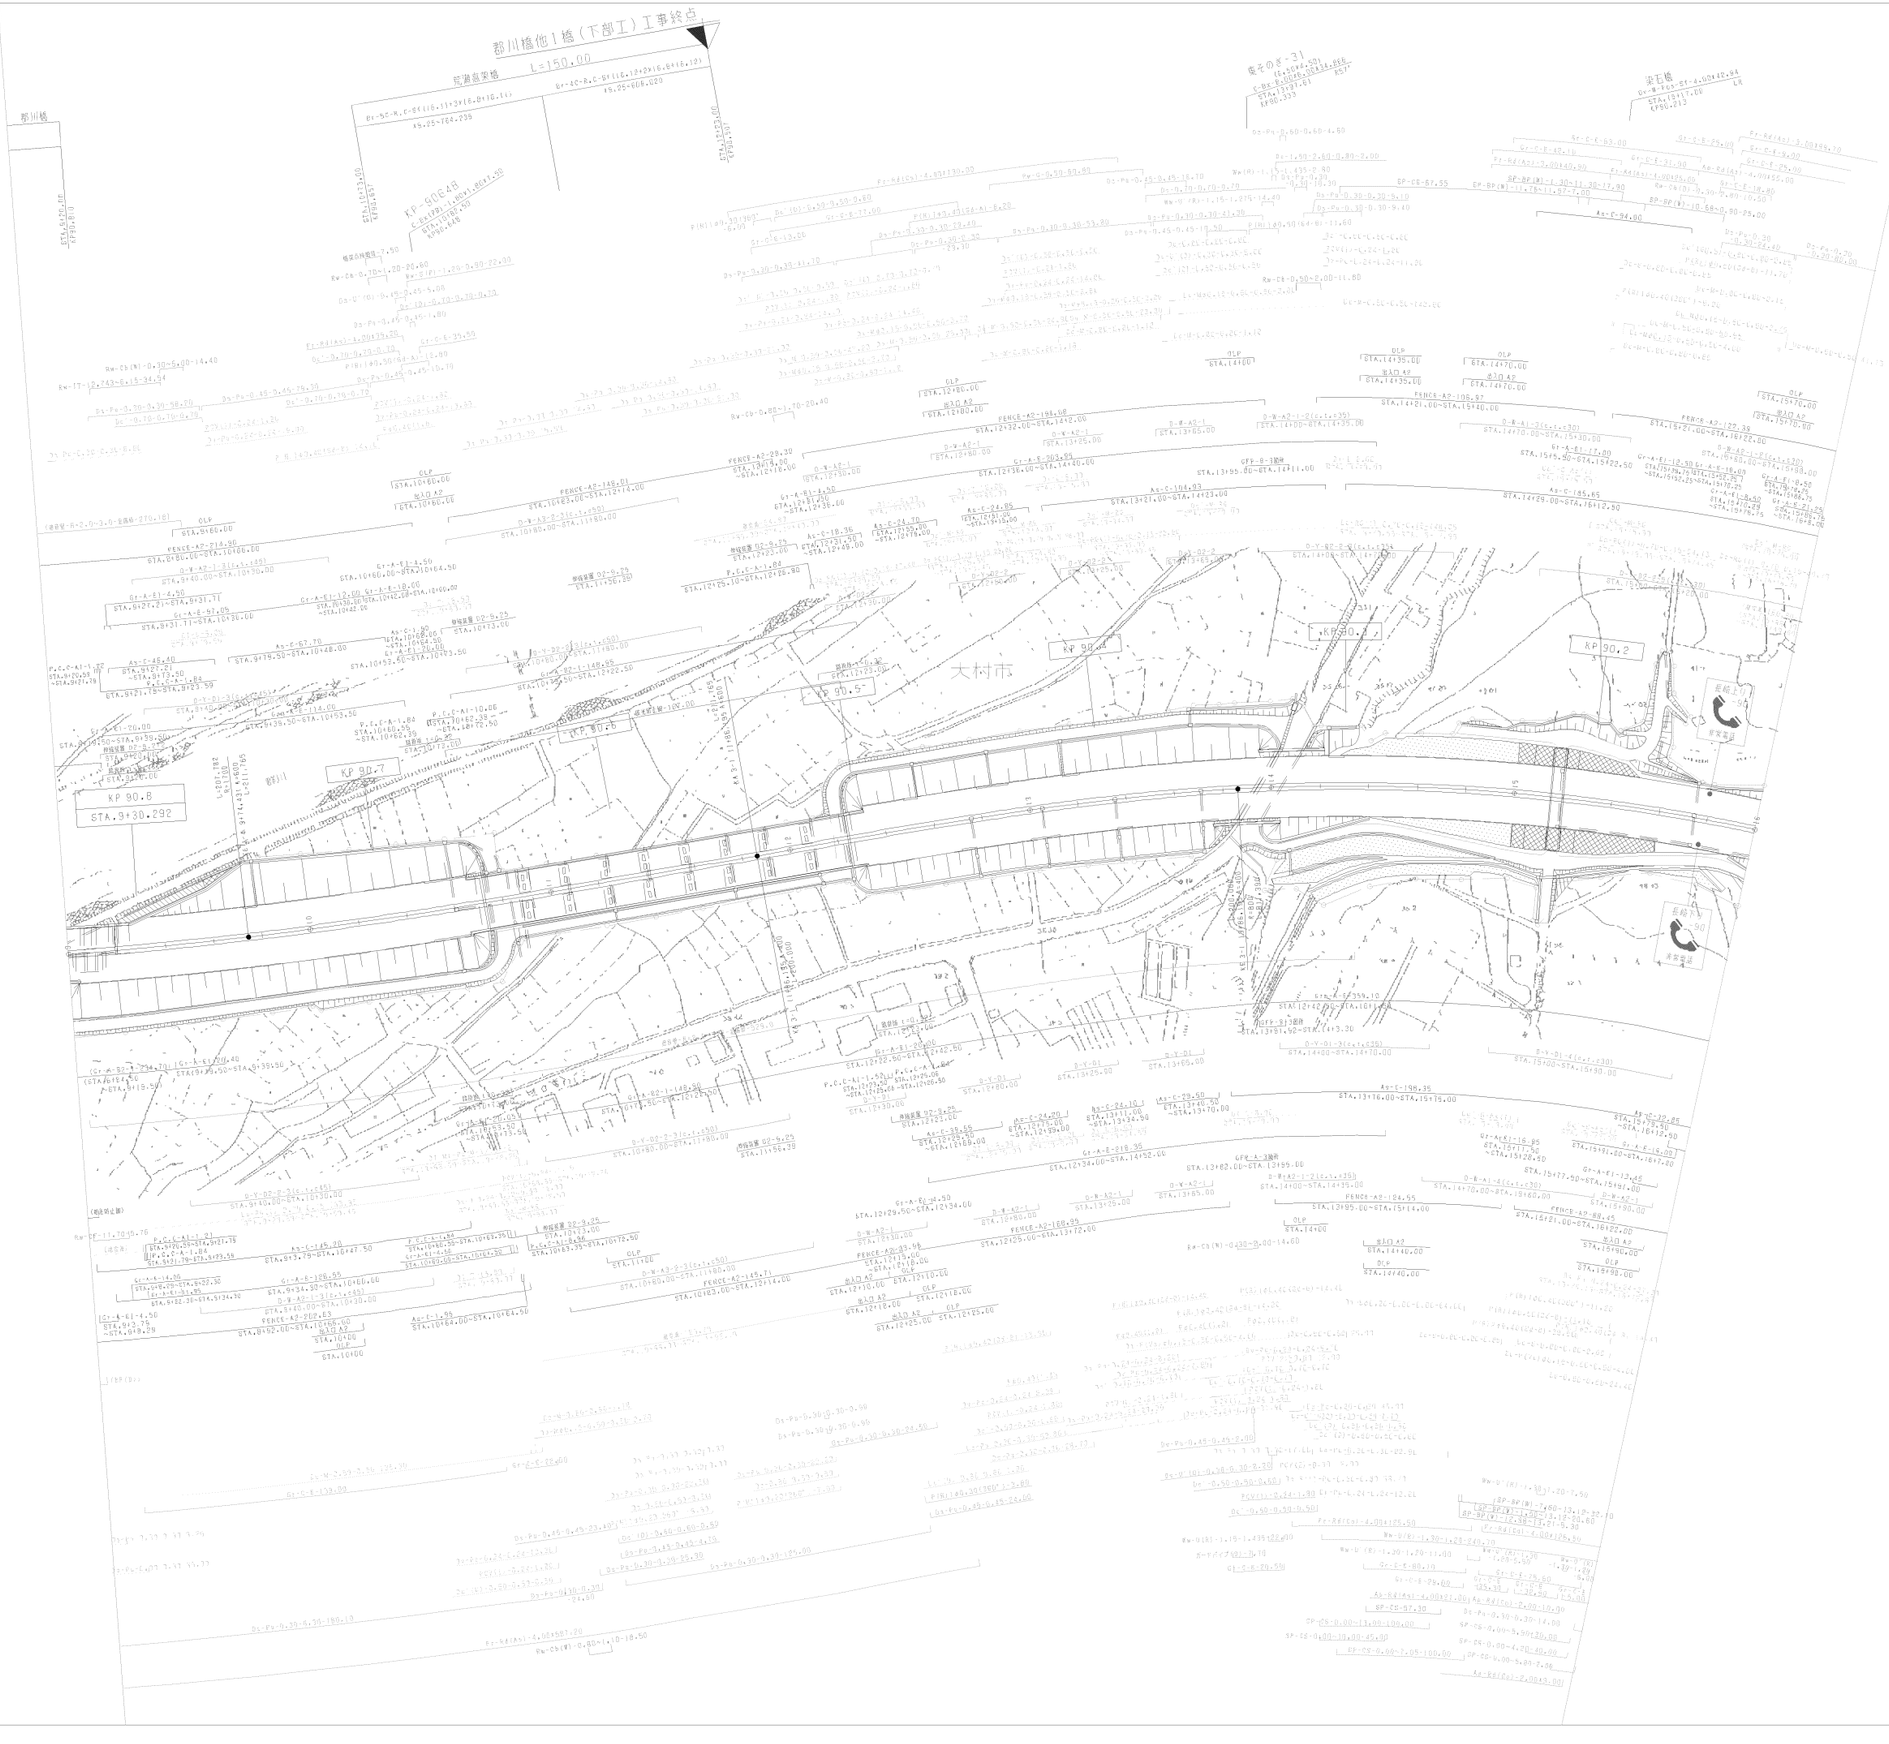

調整年月	摘要
第1回 2006年 1月	
第2回 2012年 2月	

九州横断自動車道長崎大分線 長崎自動車道（東そのぎ～大村）			——
工種	管理用平面図		——
名称	KP.90.130~KP.90.830 STA.9+00~STA.16+00	縮尺 1/1000	18 19
西日本高速道路（株） 九州支社			

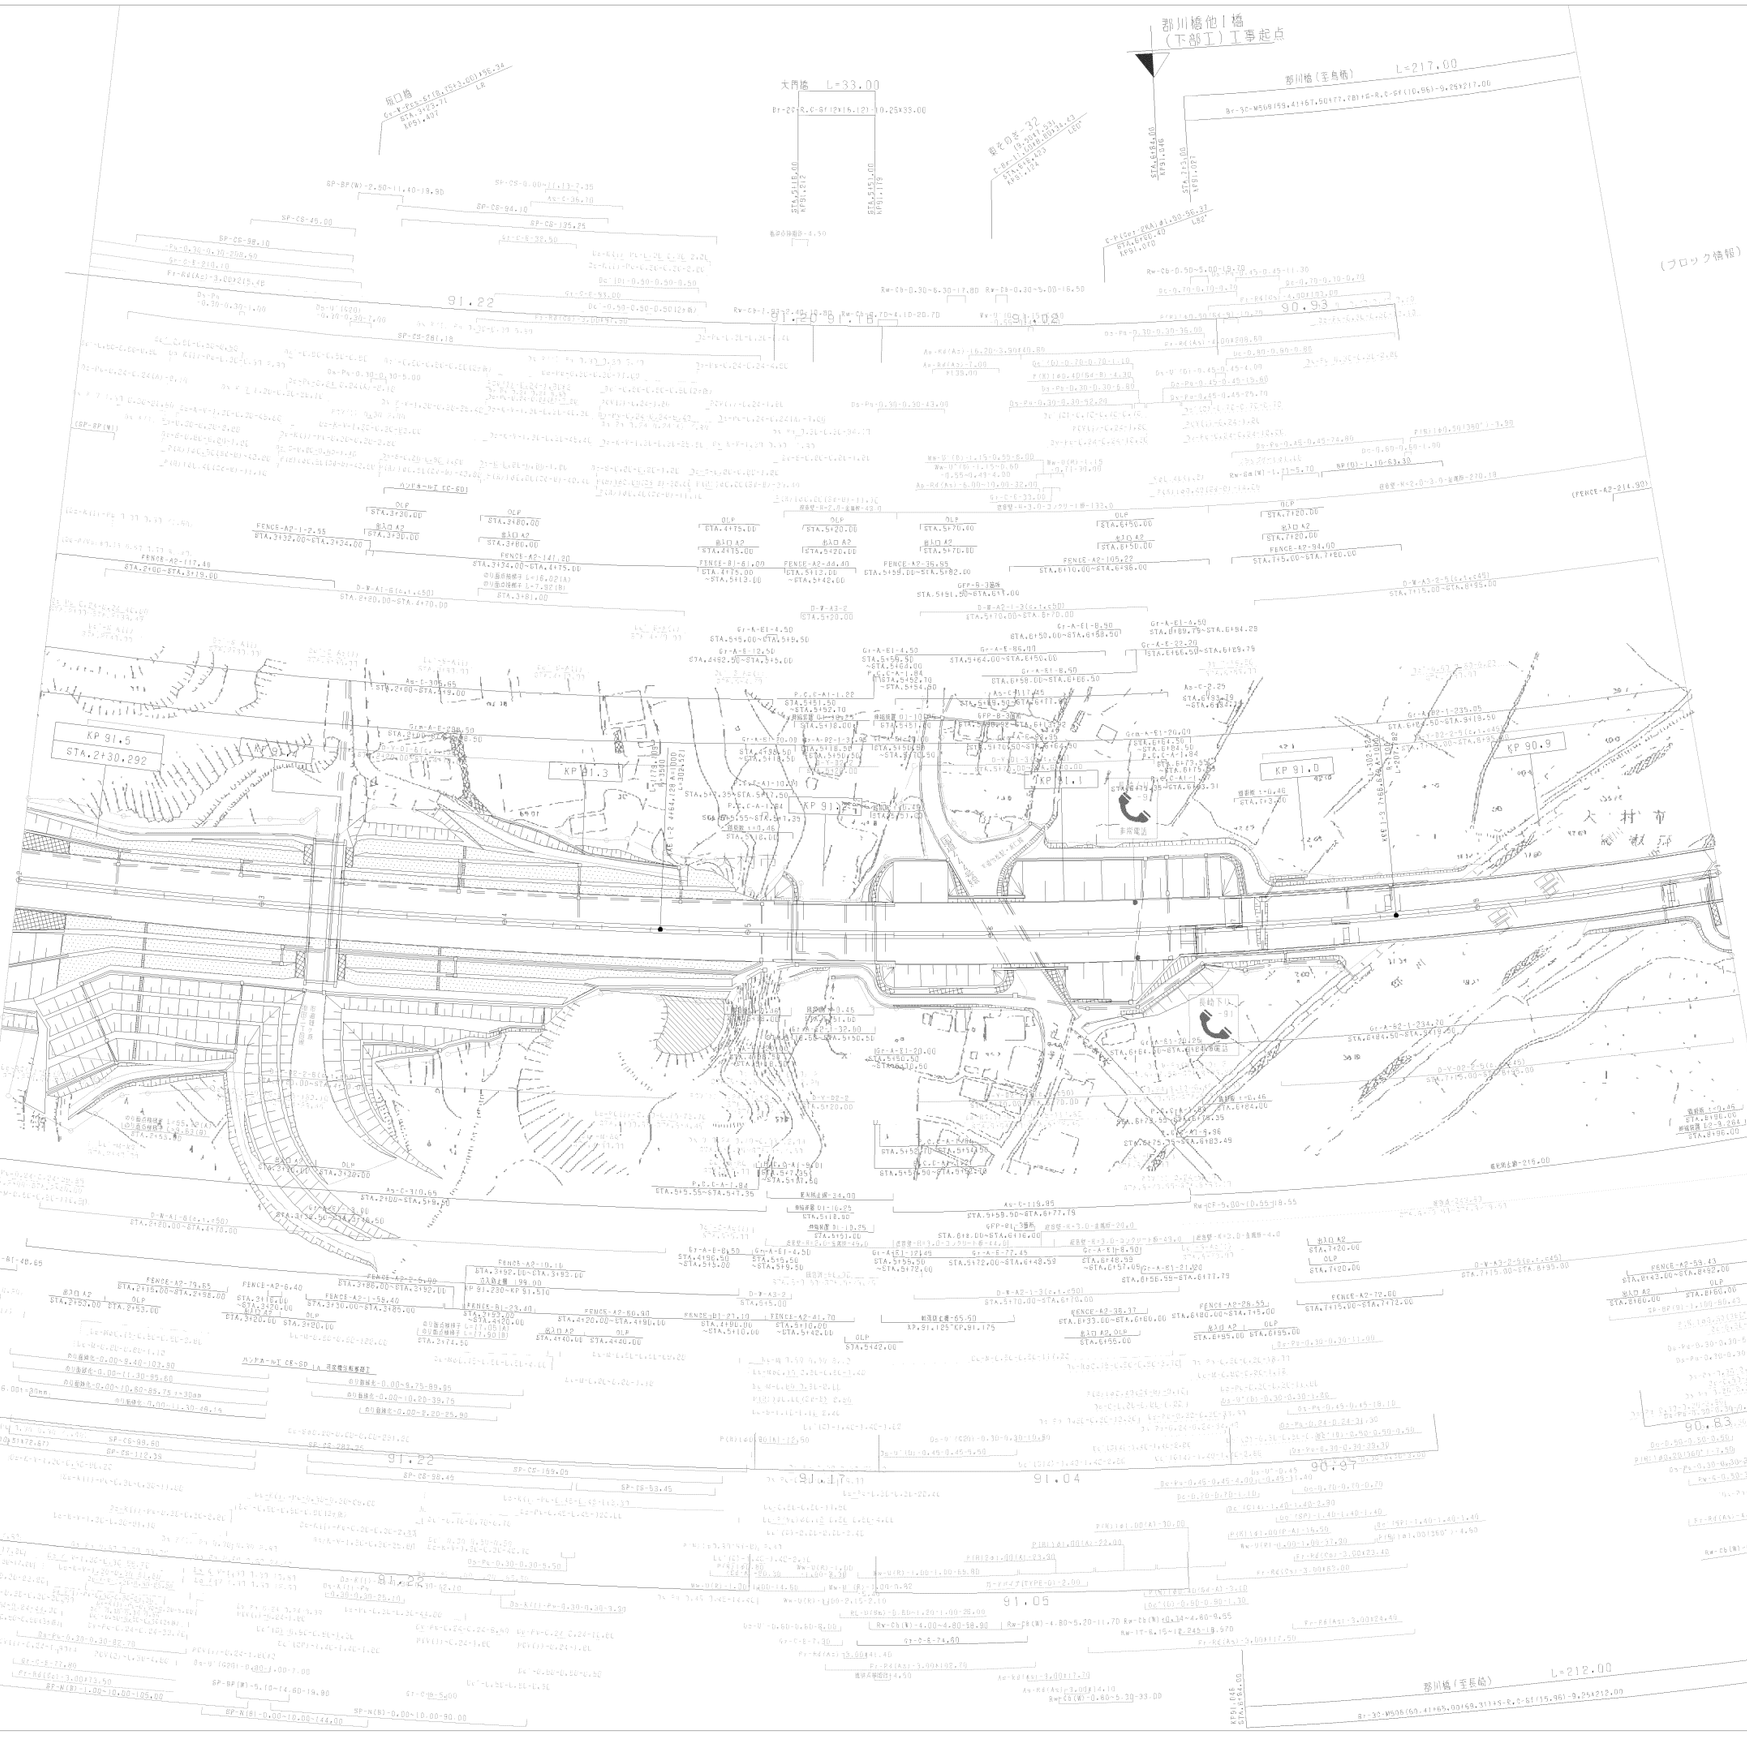

調整年月	摘要
第1回 2006年 1月	
第2回 2012年 2月	
第3回 2019年 7月	
第4回 2020年 5月	

九州横断自動車道長崎大分線
長崎自動車道(東そのぎ～大村)

工種 管理用平面図

名称 KP.90.830~KP.91.530
STA.2+00~STA.9+00

縮尺 1/1000

19/19

西日本高速道路(株) 九州支社

九州横断自動車道長崎大分線
長崎自動車道（大村～諫早）

工種：管理用平面図

名称：大村IC
KP 91.530~KP 92.430
STA.170+00~STA.2+00

縮尺：1/1000

1/7

西日本高速道路（株） 九州支社

印刷年月	摘要
第1回 2005年 6月	
第2回 2012年 2月	
第3回 2018年 7月	
第4回 2020年 5月	
第5回 2022年 3月	
第6回 2023年 5月	

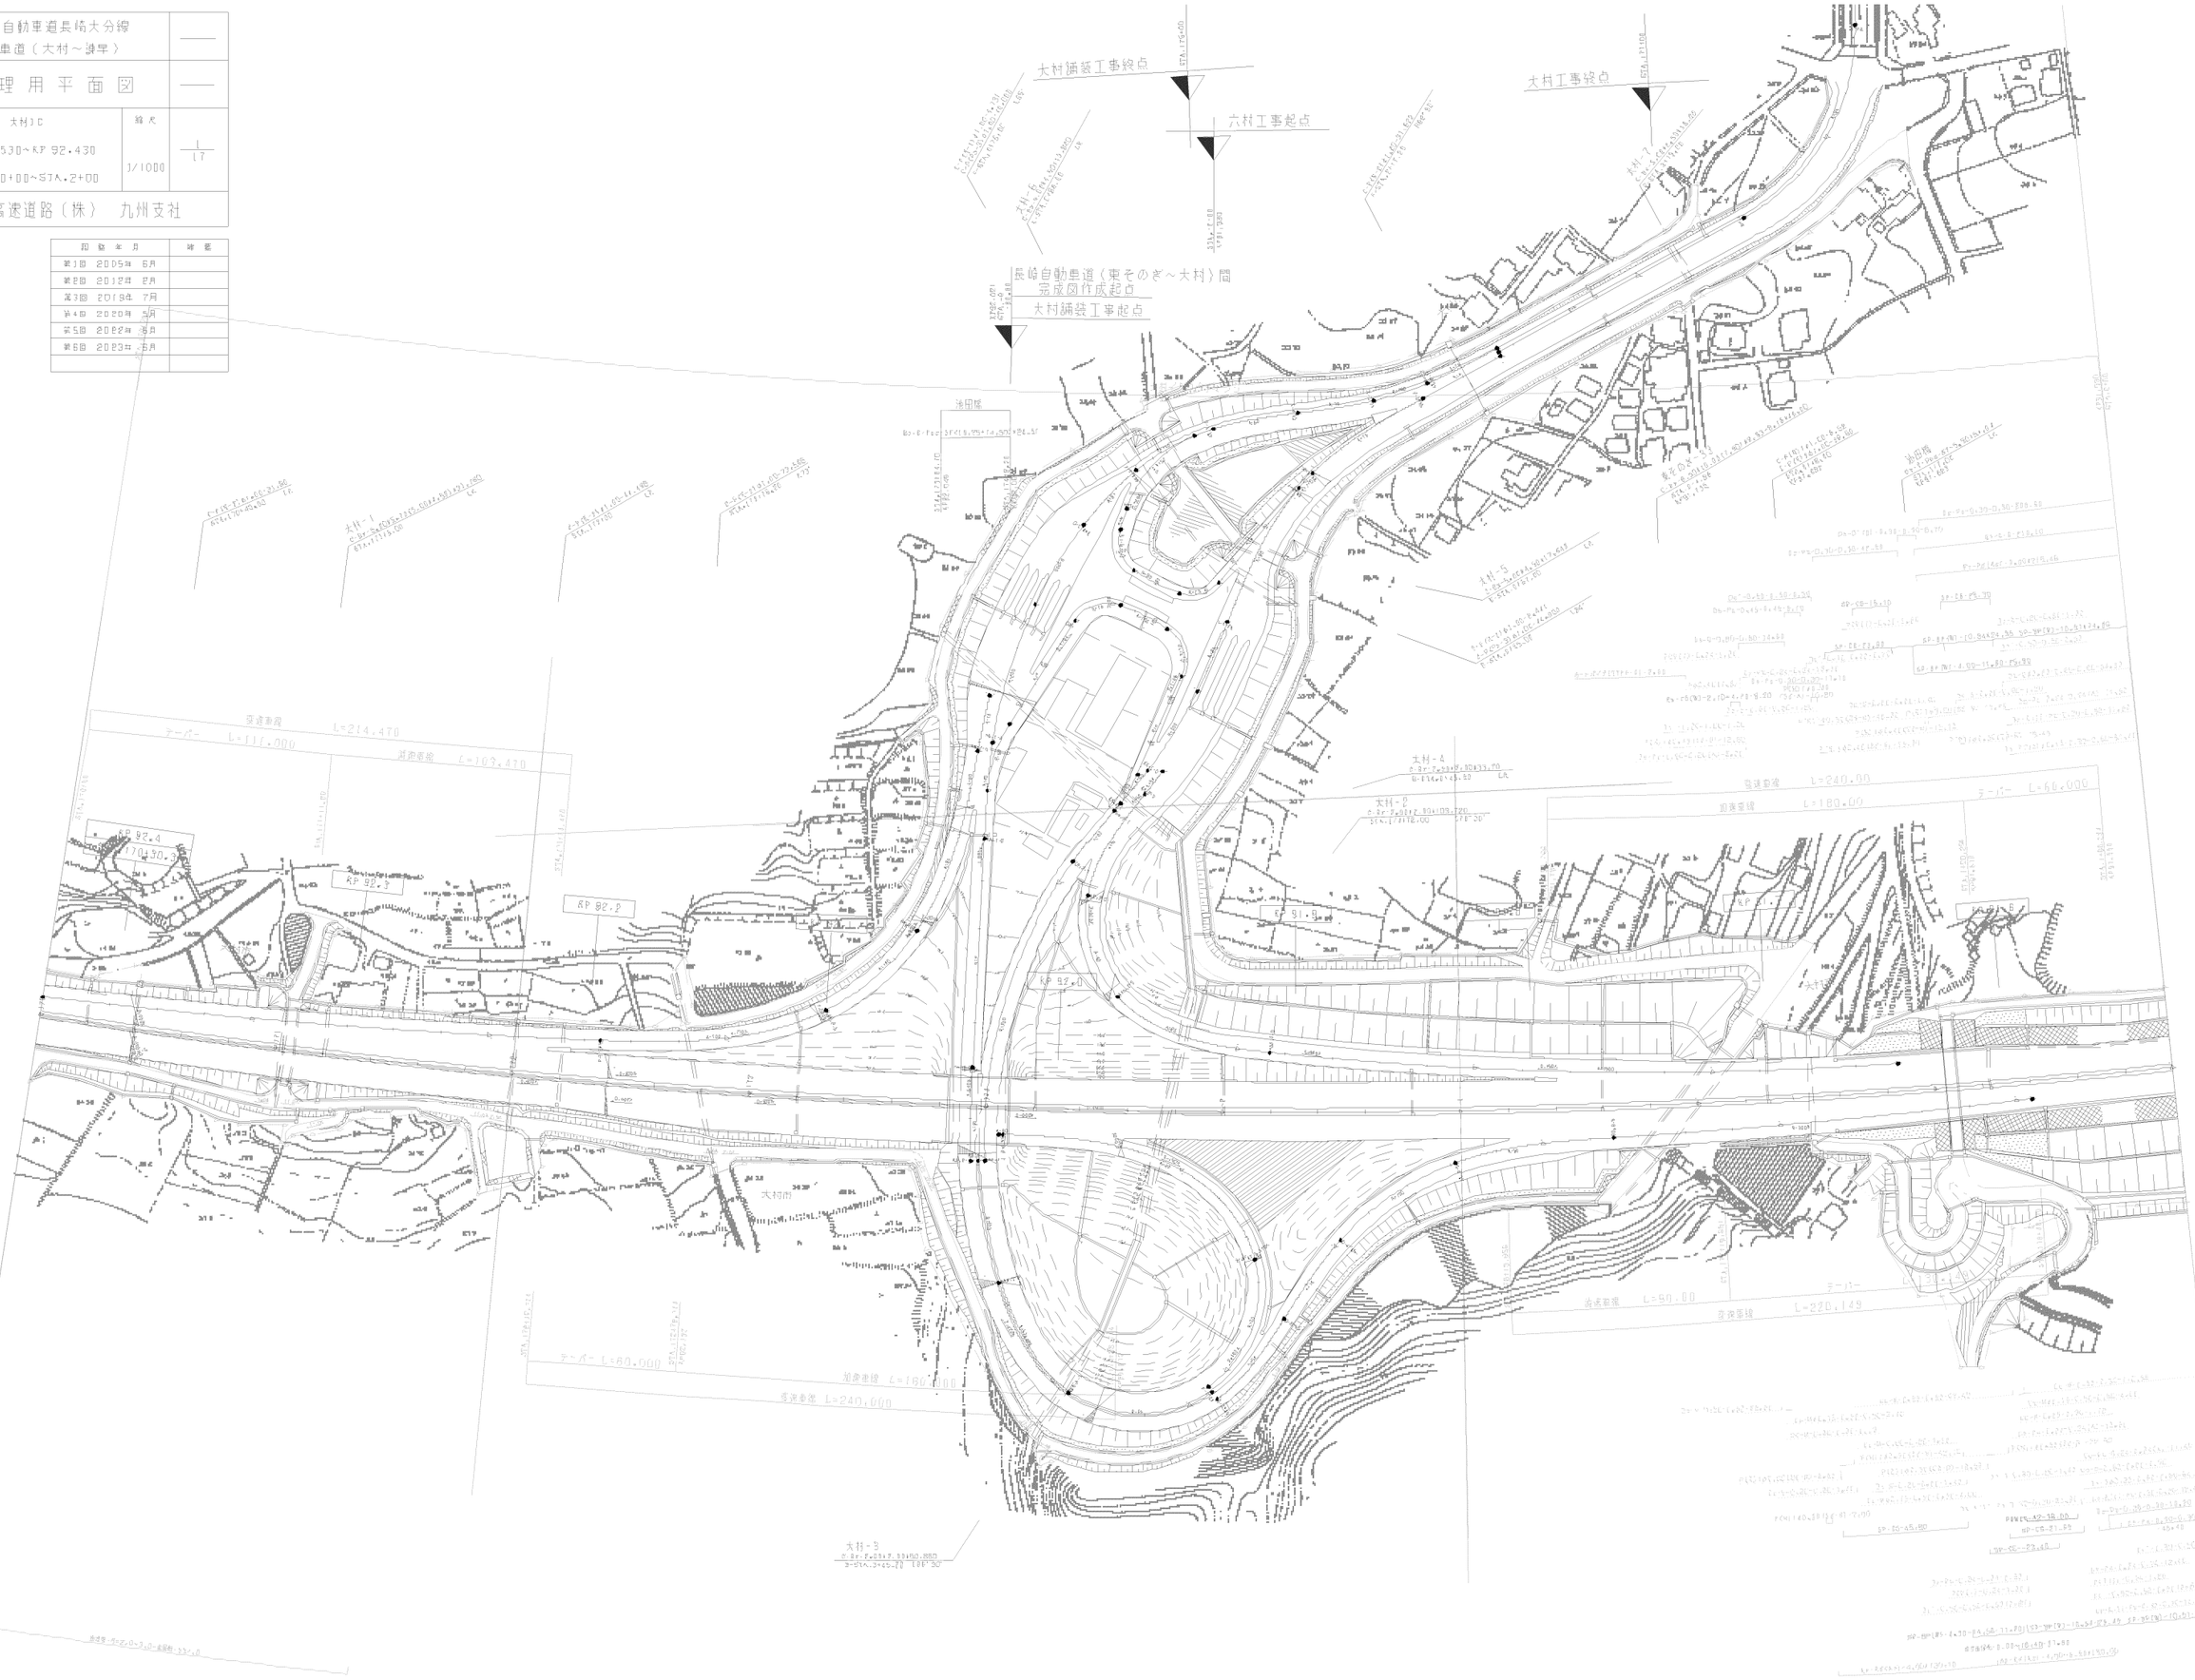



調 整 年 月	摘 要
第1回 2008年 1月	
第2回 2012年 2月	

九州横断自動車道長崎大分線 長崎自動車道（大村～諫早）			——
工種	管 理 用 平 面 図		——
名称	KP 92.430~KP 92.930 STA.165+00~STA.170+00	縮尺 1/1000	2 17
西日本高速道路（株） 九州支社			

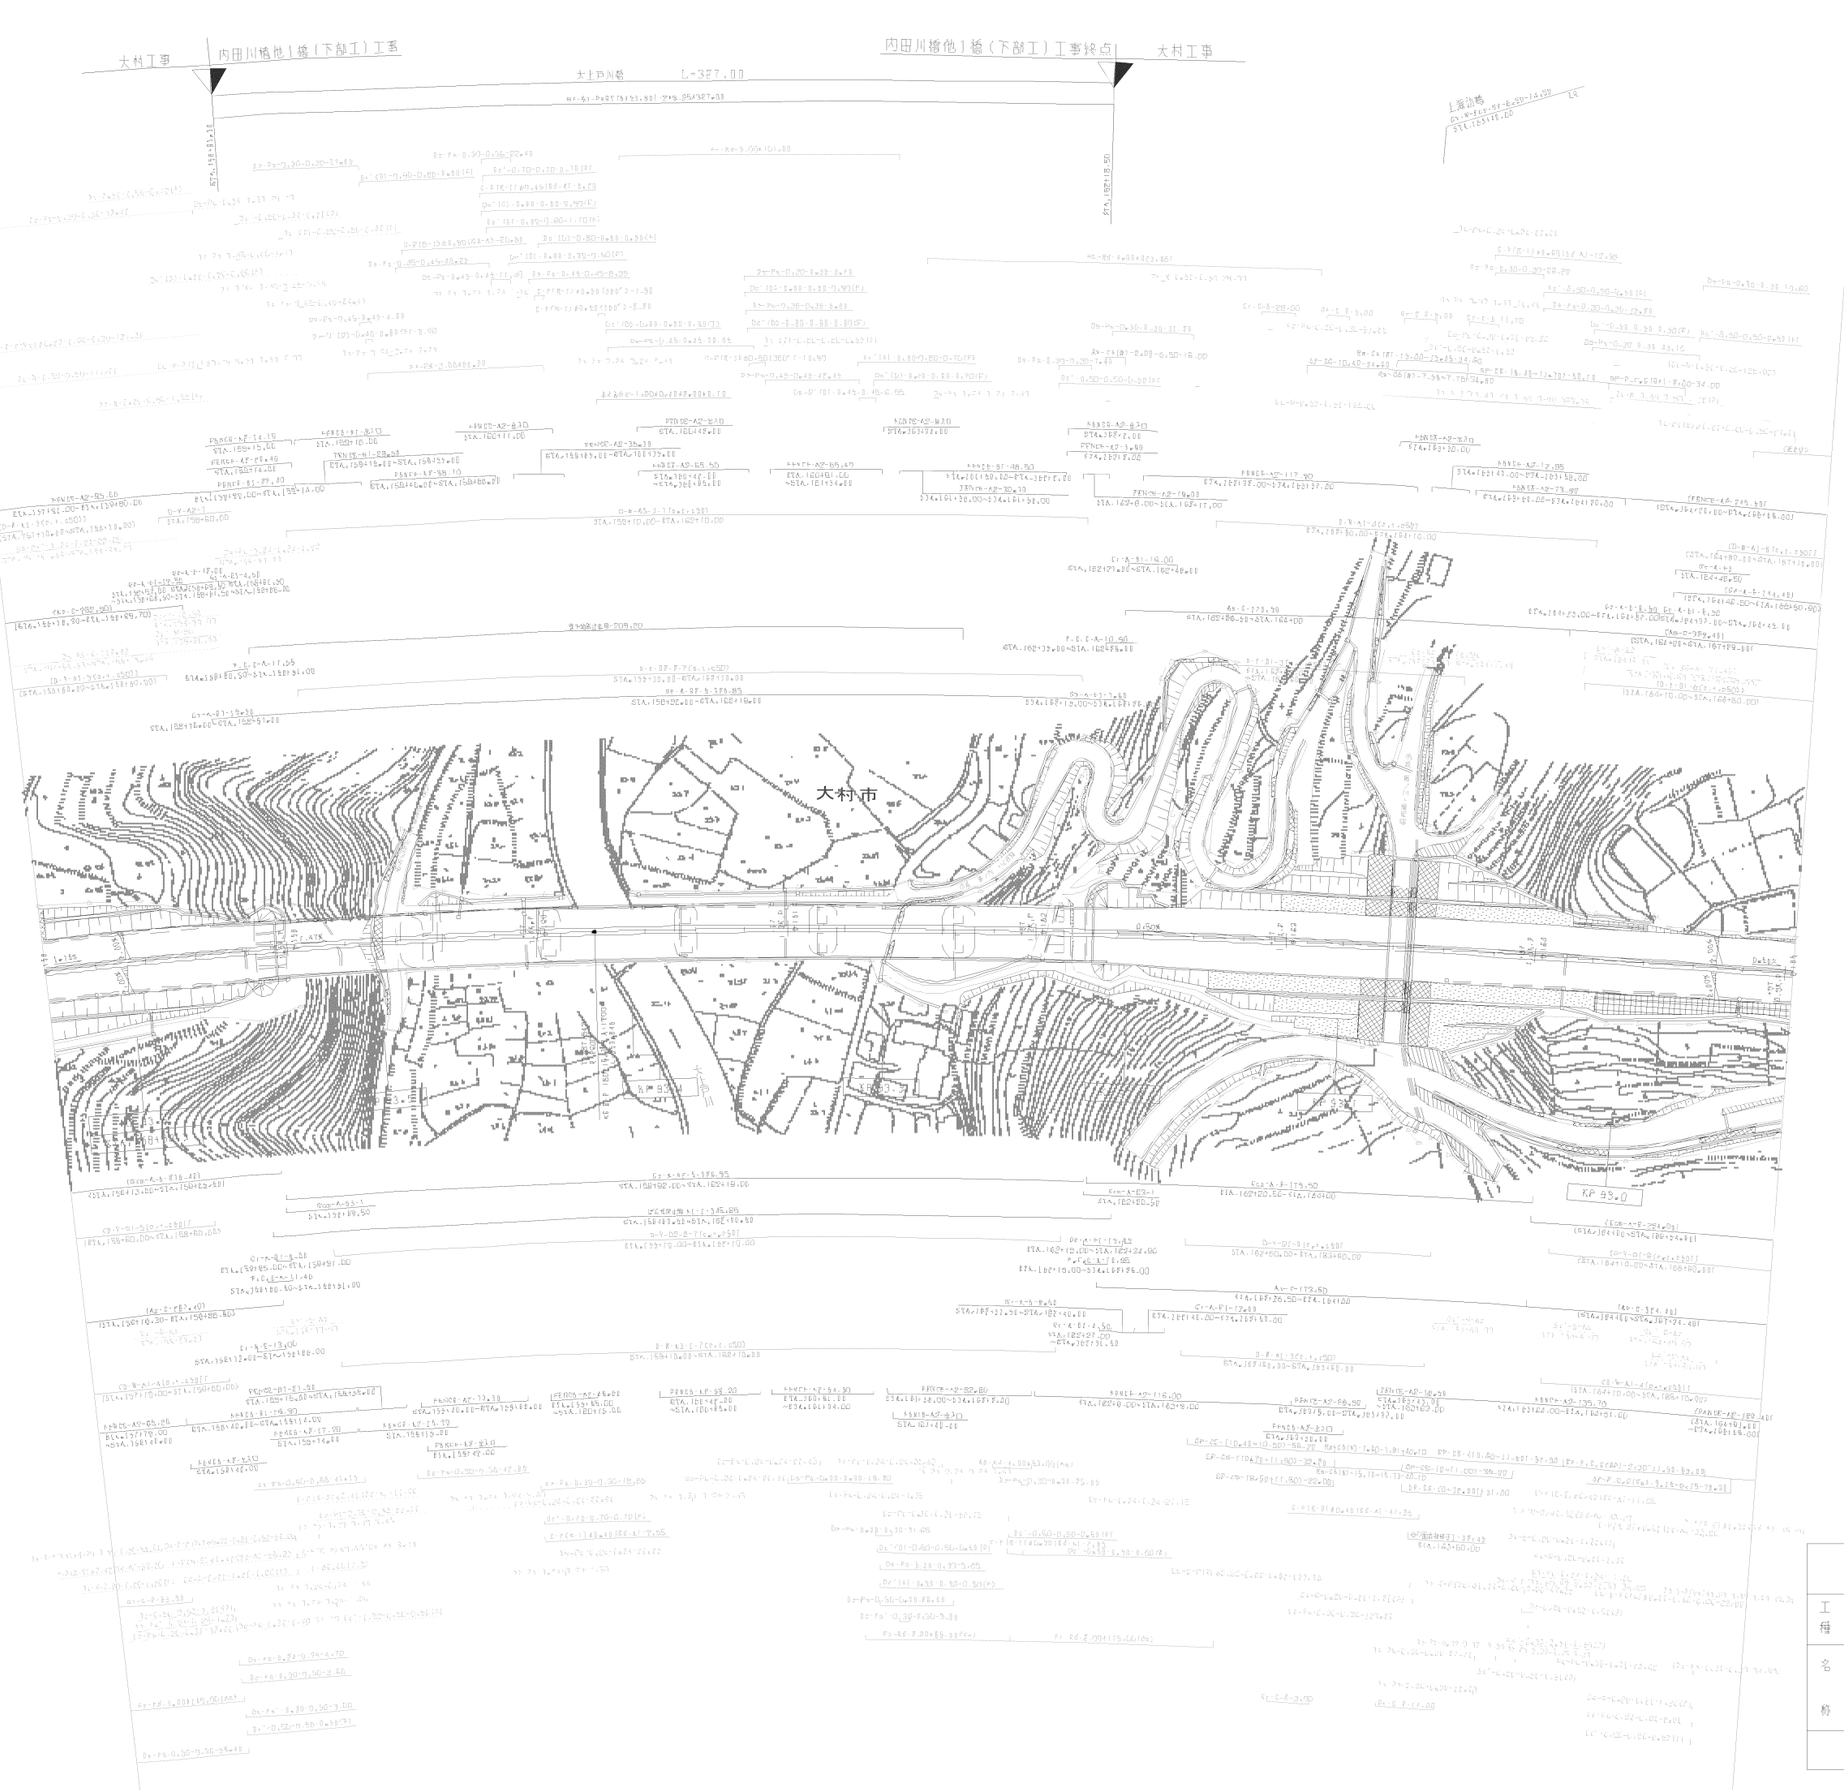

変更年月	摘要
第1回 2006年 1月	
第2回 2012年 2月	

九州横断自動車道長崎大分線 長崎自動車道（大村～諫早）			——
工種	管理用平面図		——
名称	KP 92.930~KP 93.630 STA.158+00~STA.165+00	縮尺 1/1000	3 17
西日本高速道路（株） 九州支社			

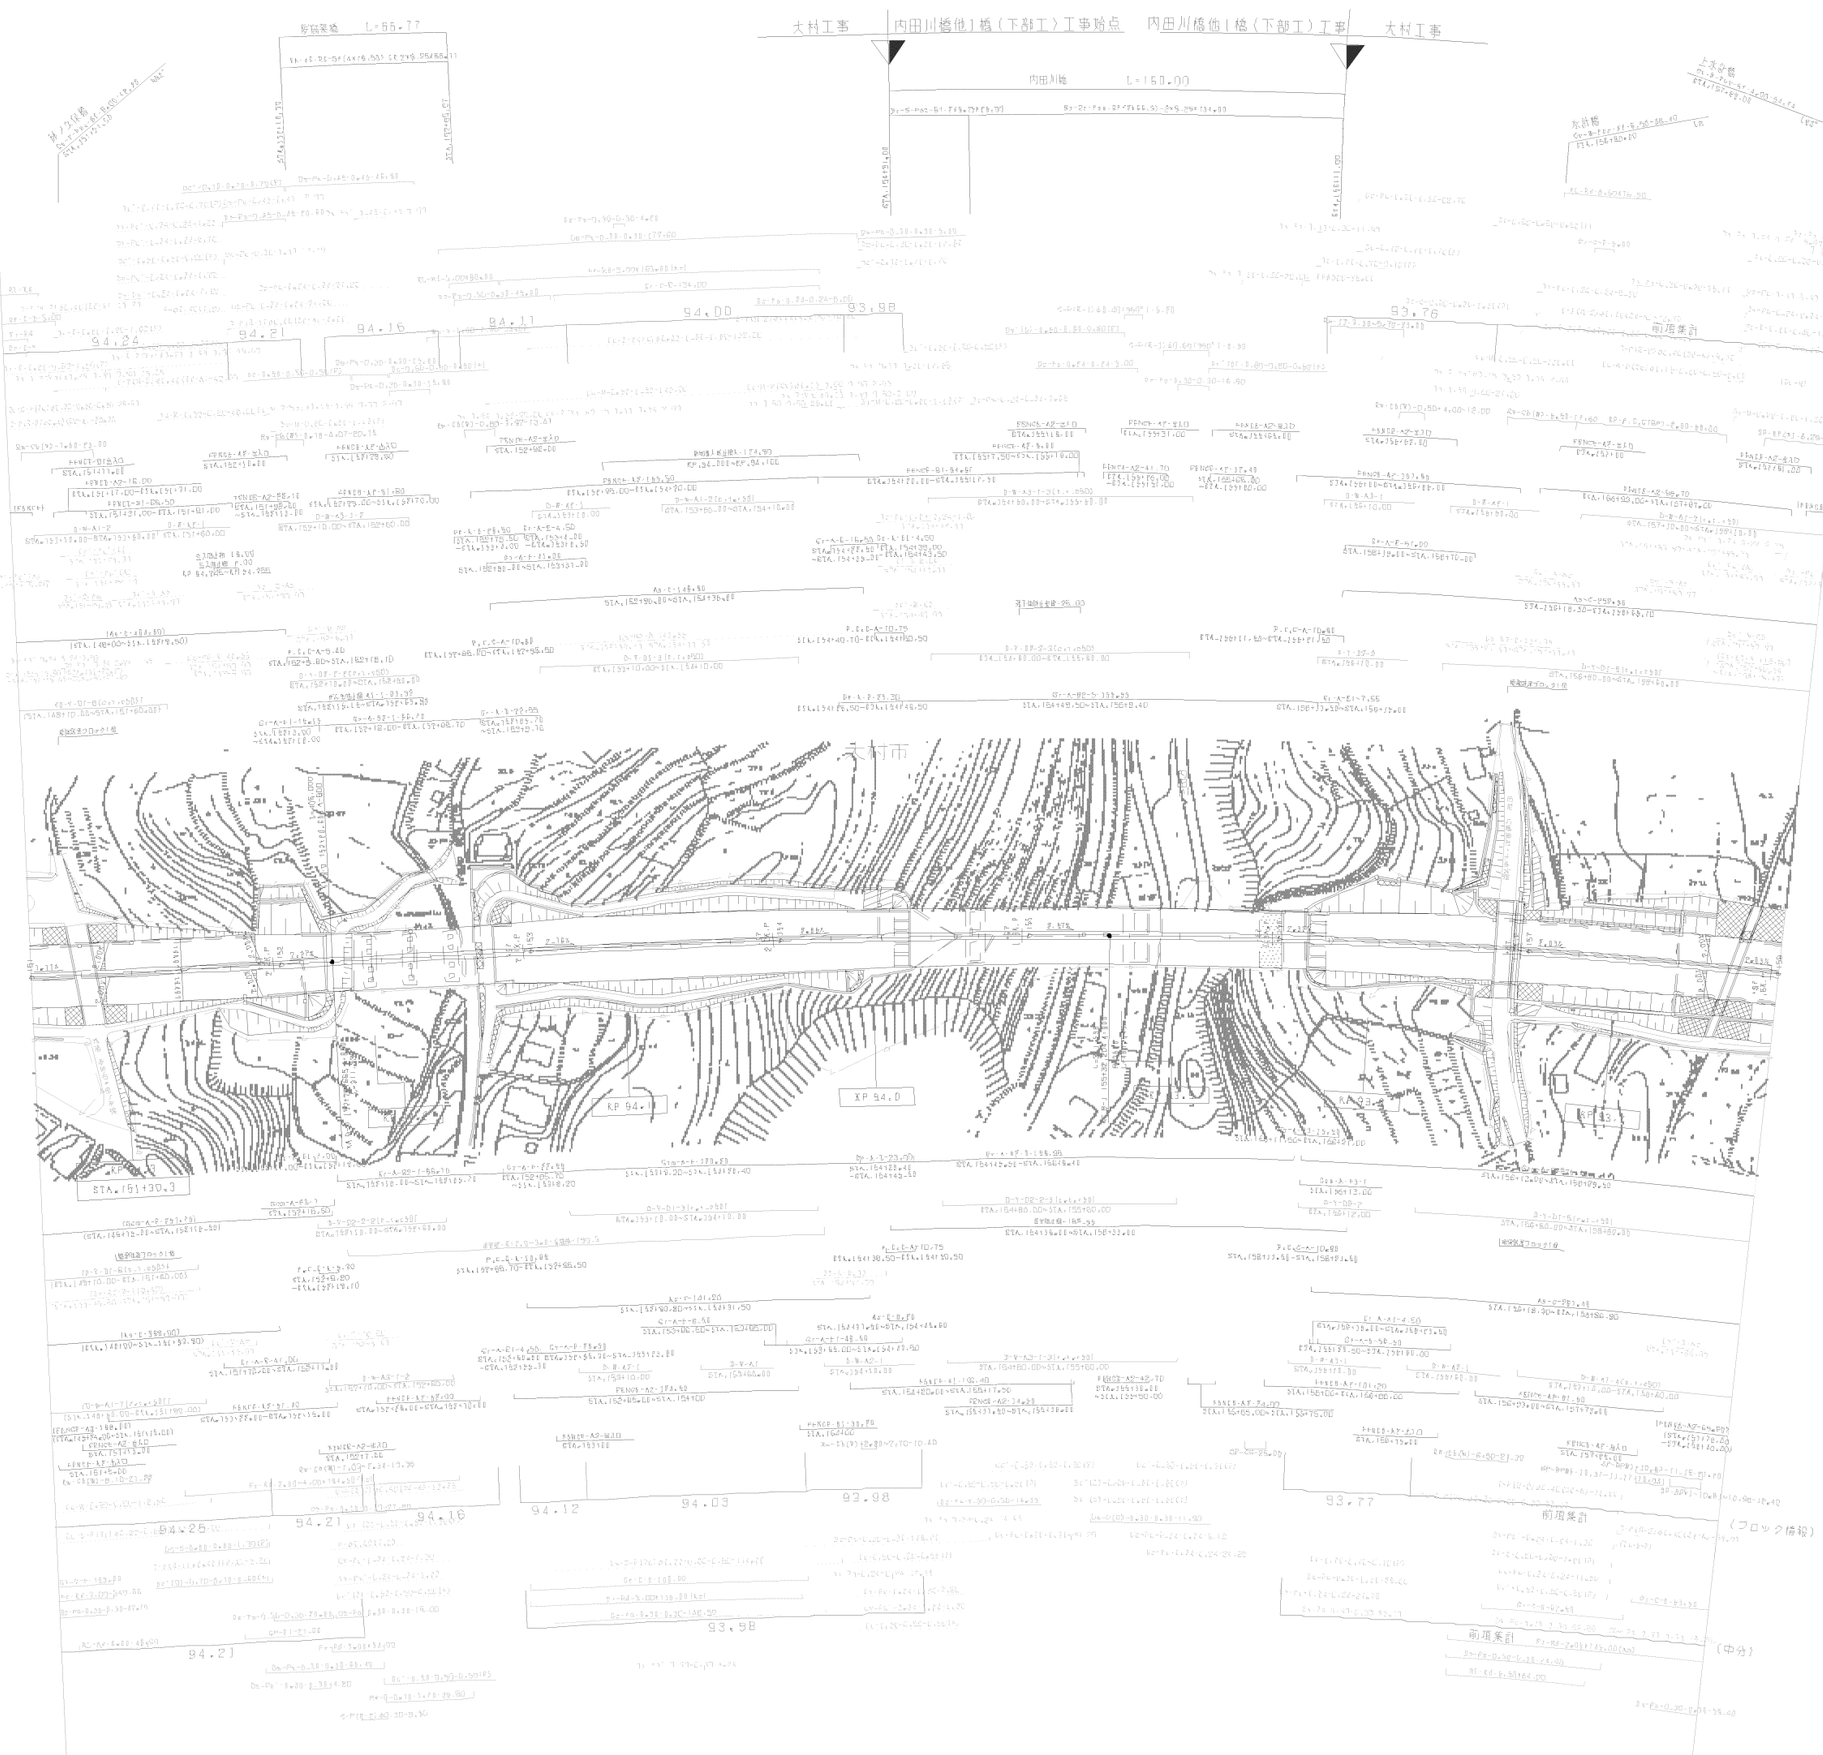

訂 整 年 月	摘 要
第1回 2008年 1月	
第2回 2012年 2月	
第3回 2019年 7月	

九州横断自動車道長崎大分線 長崎自動車道（大村～諫早）			——
工種	管 理 用 平 面 図		——
名称	KP 93.630~KP 94.330 STA.151+00~STA.158+00	縮尺 1/1000	4 17
西日本高速道路（株） 九州支社			

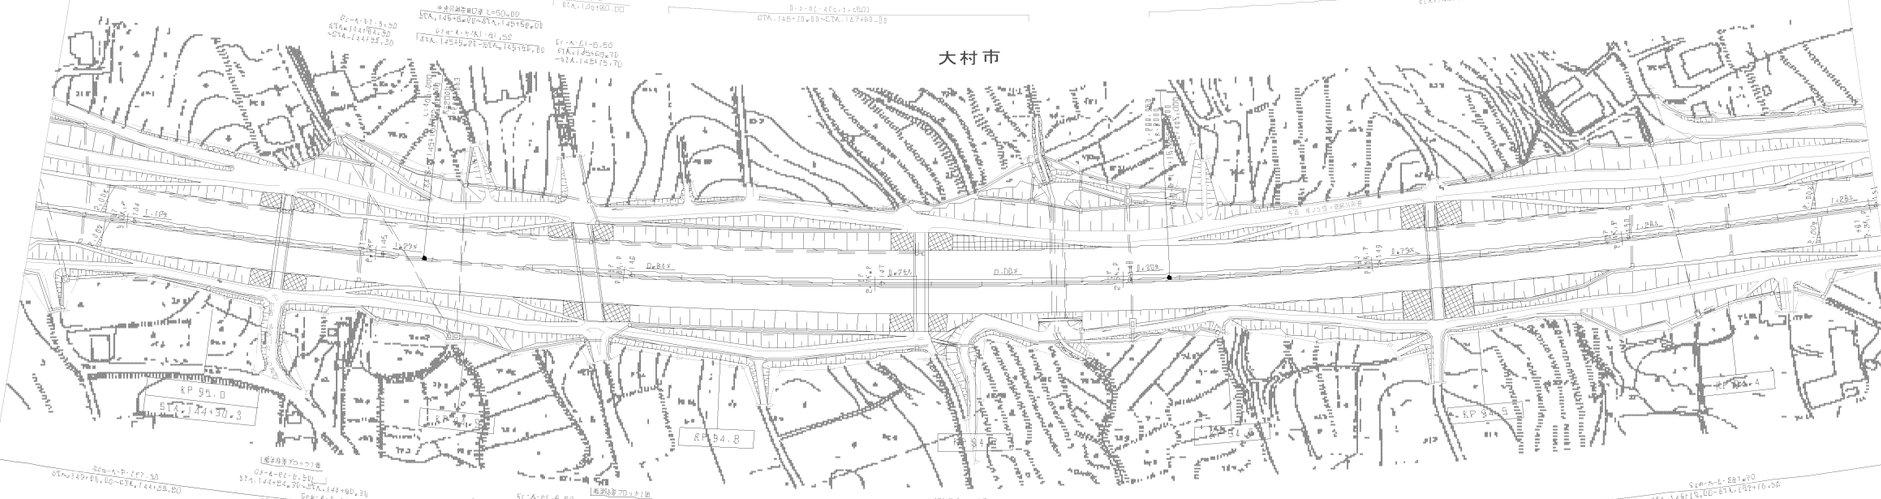

調整年月	摘要
第1回 2008年 1月	
第2回 2012年 2月	

九州横断自動車道長崎大分線 長崎自動車道（大村～諫早）			——
工種	管理用平面図		——
名称	KP 94.330~KP 95.070 STA.143+60~STA.151+00	縮尺 1/1000	5 17
西日本高速道路（株） 九州支社			

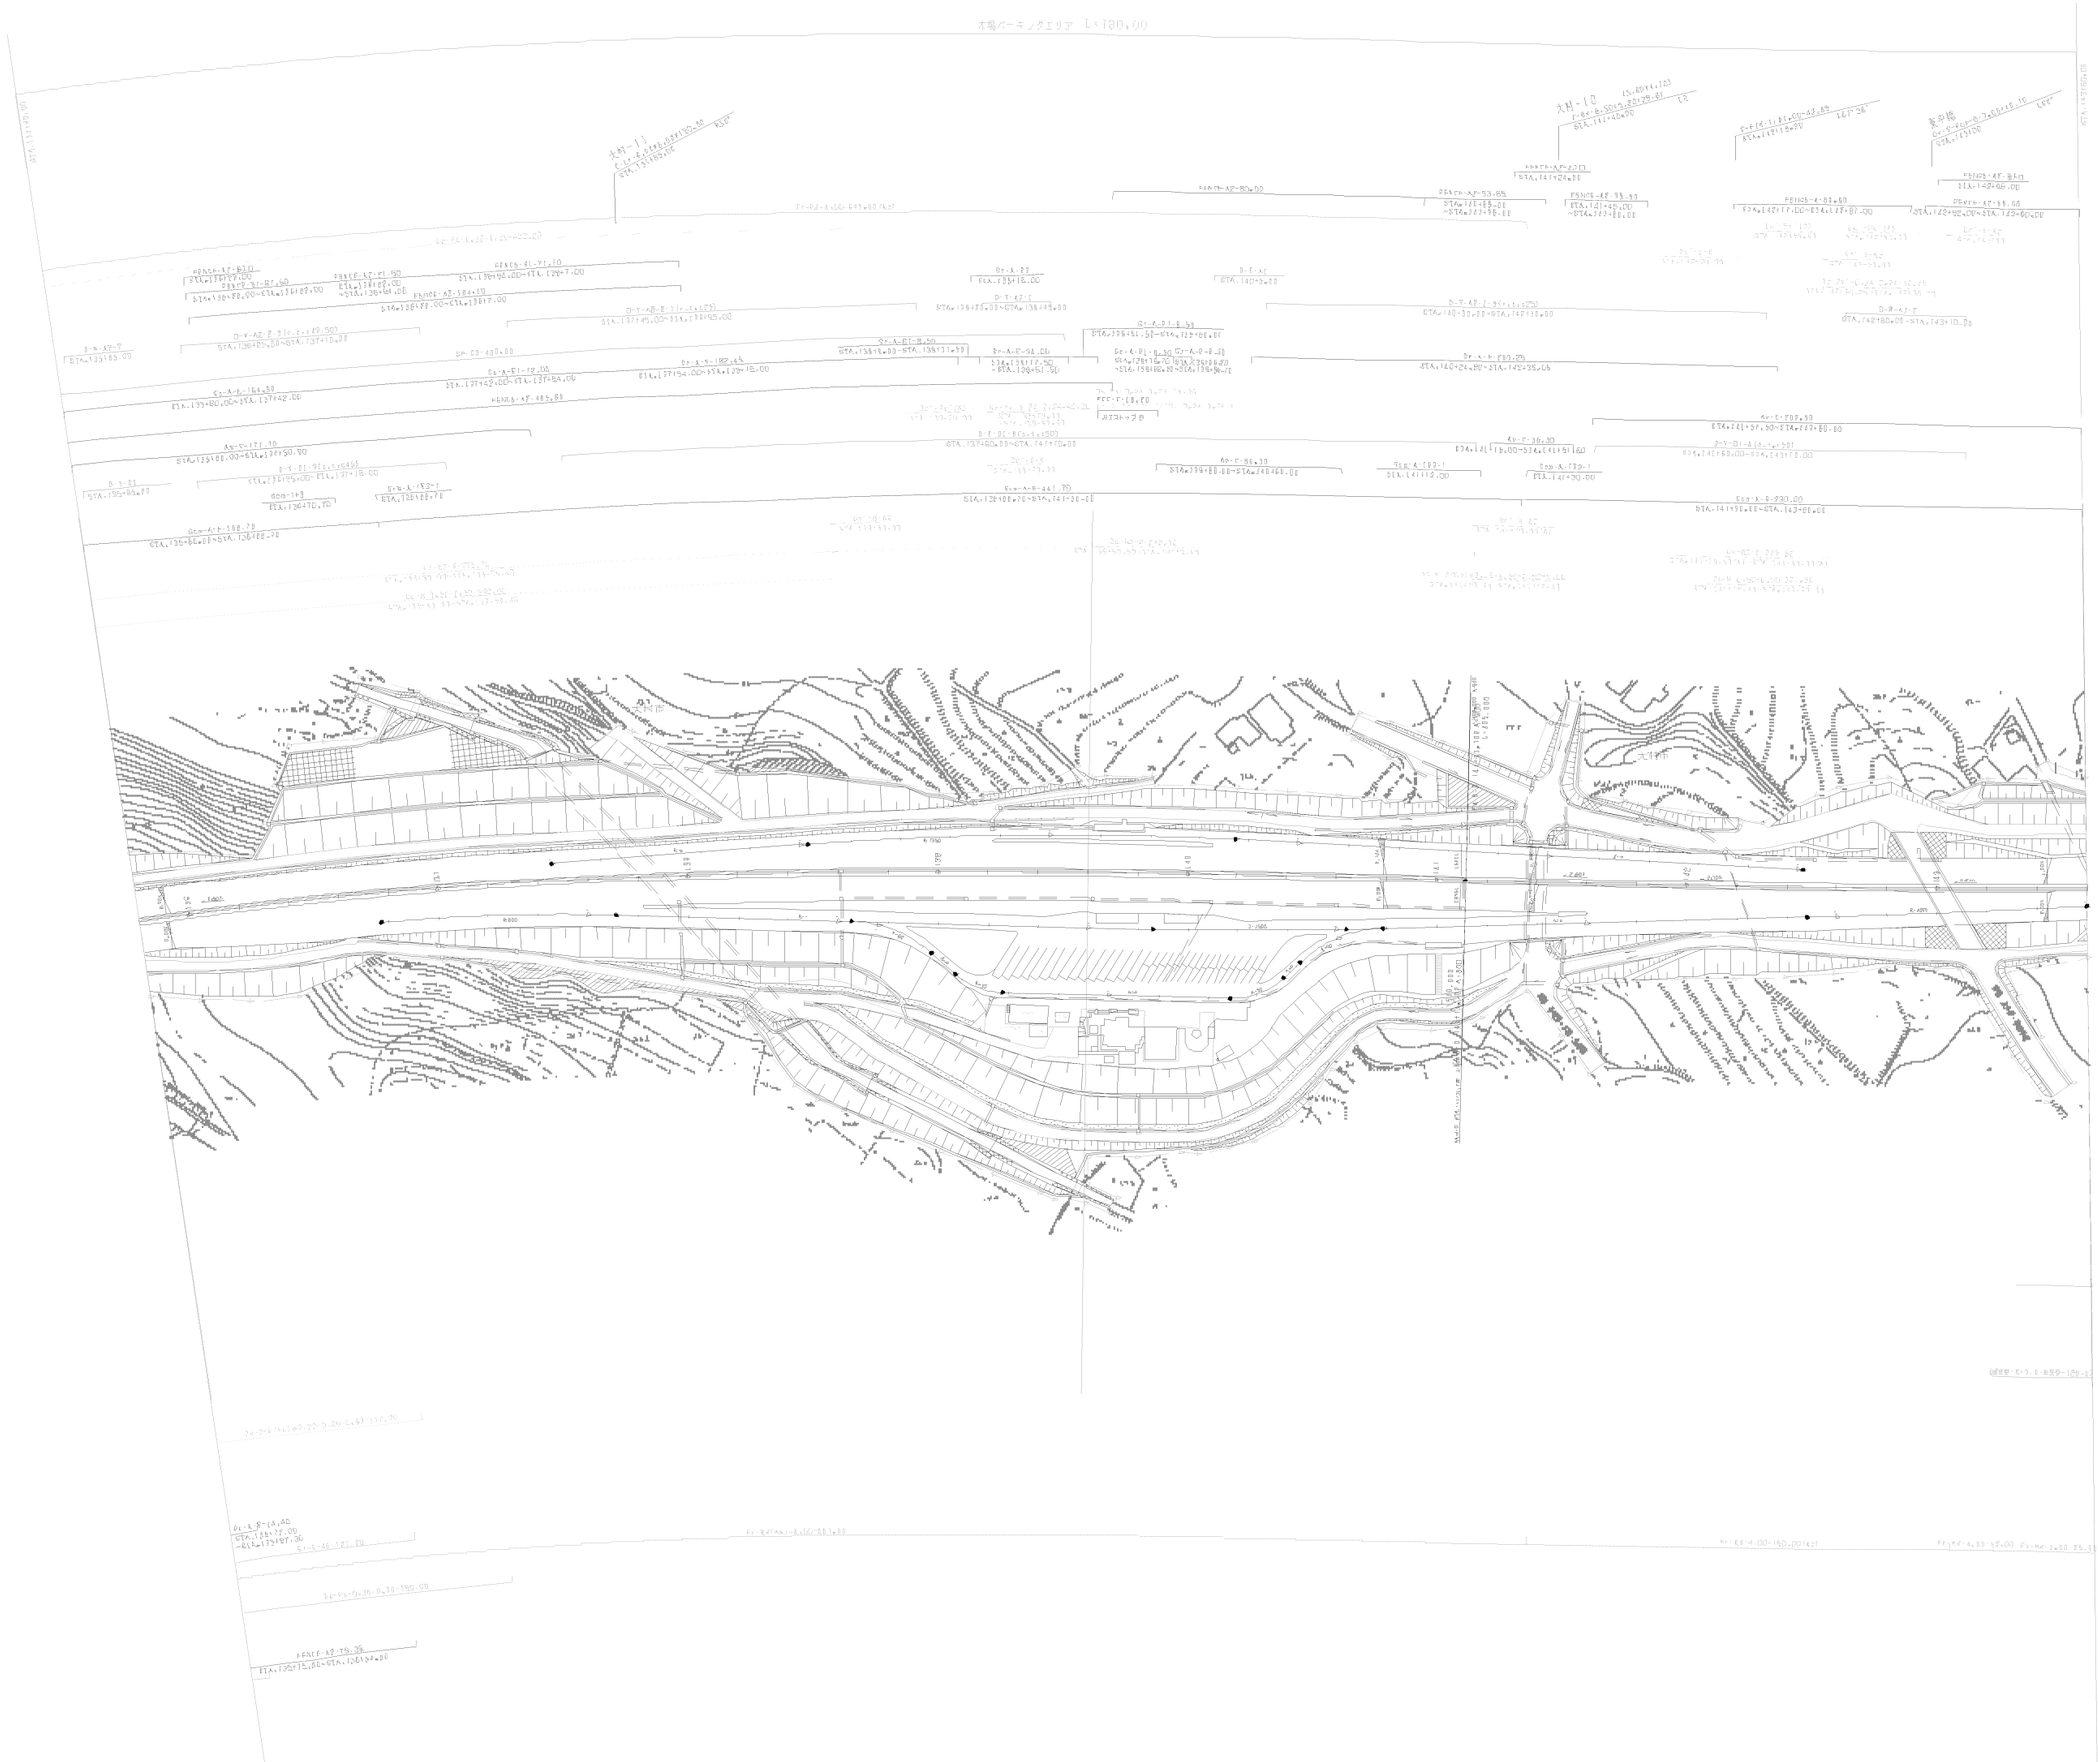

調 整 年 月	摘 要
第1回 2006年 1月	
第2回 2012年 2月	
第3回 2022年 6月	

九州横断自動車道長崎大分線 長崎自動車道（大村～諫早）			——
工種	管 理 用 平 面 図		——
名称	木場PA KP 95.070~KP 95.850 STA. 135+80~STA. 143+60	縮尺 1/1000	5 17
西日本高速道路（株） 九州支社			

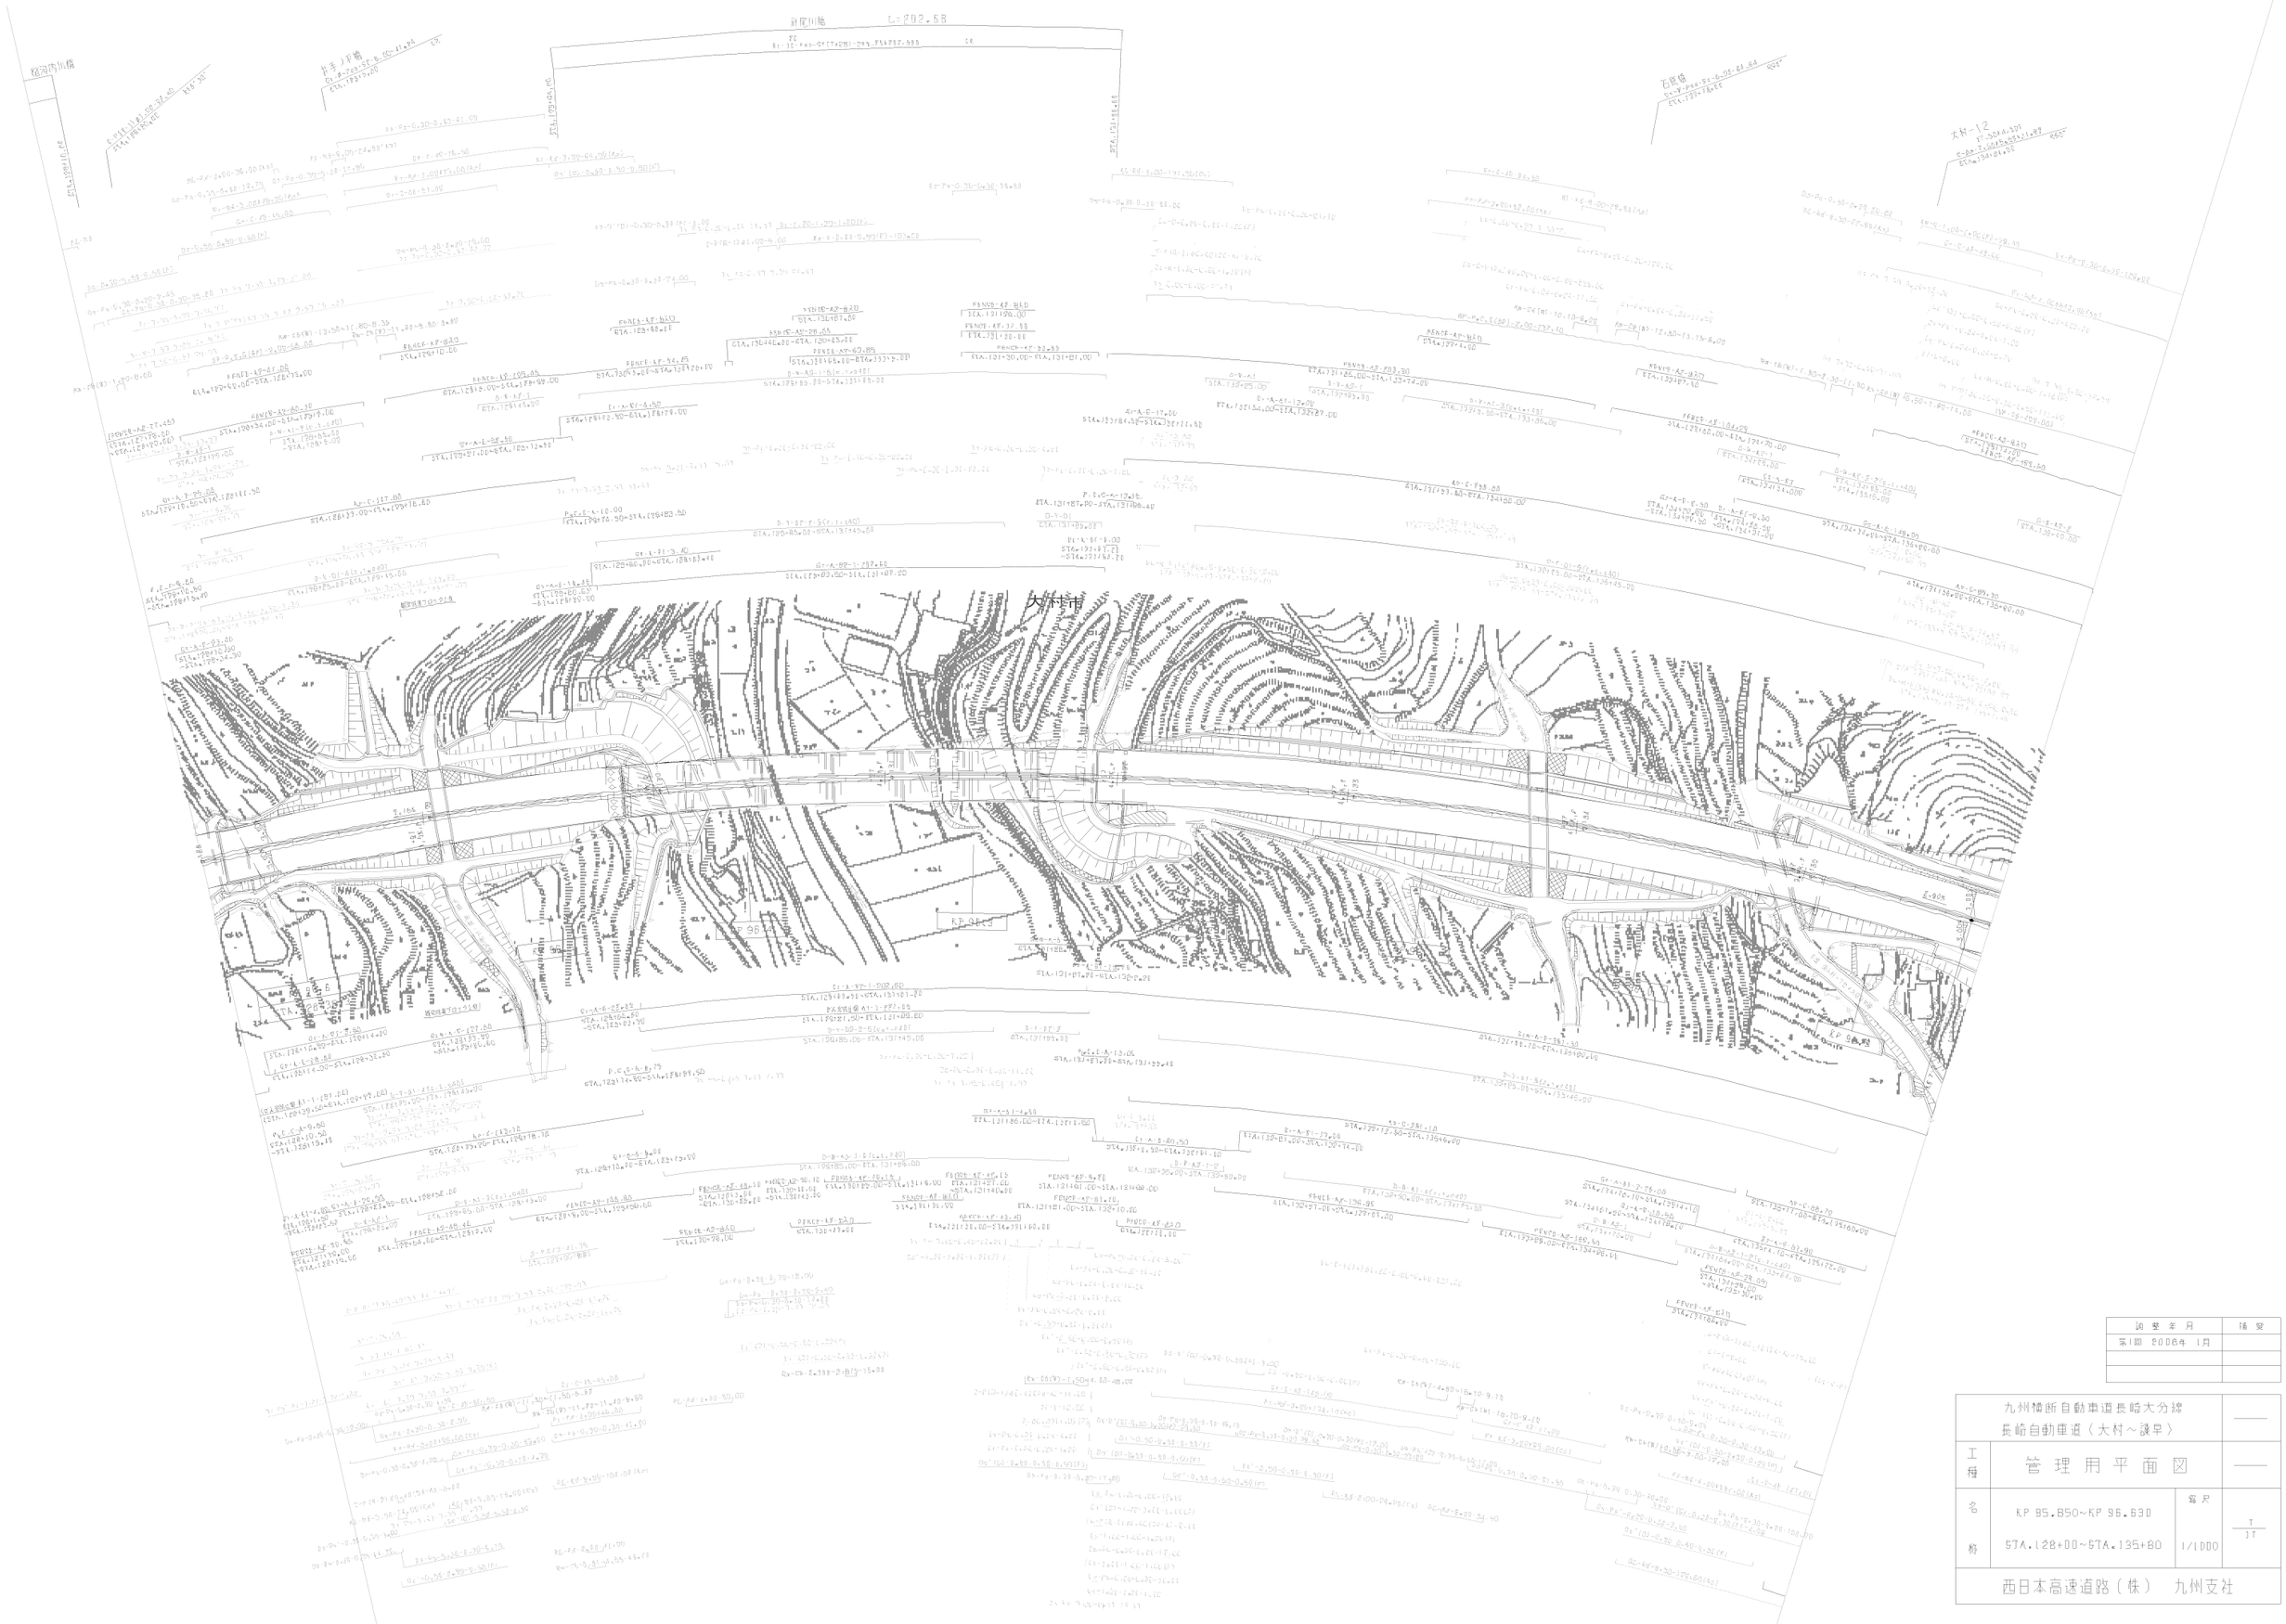

調整年月	摘要
第1回 2008年 1月	

九州横断自動車道長崎大分線 長崎自動車道（大村～諫早）			——
工種	管理用平面図		——
名称	KP 95.850~KP 96.830 STA.128+00~STA.135+80	縮尺 1/1000	1 1T
西日本高速道路（株） 九州支社			

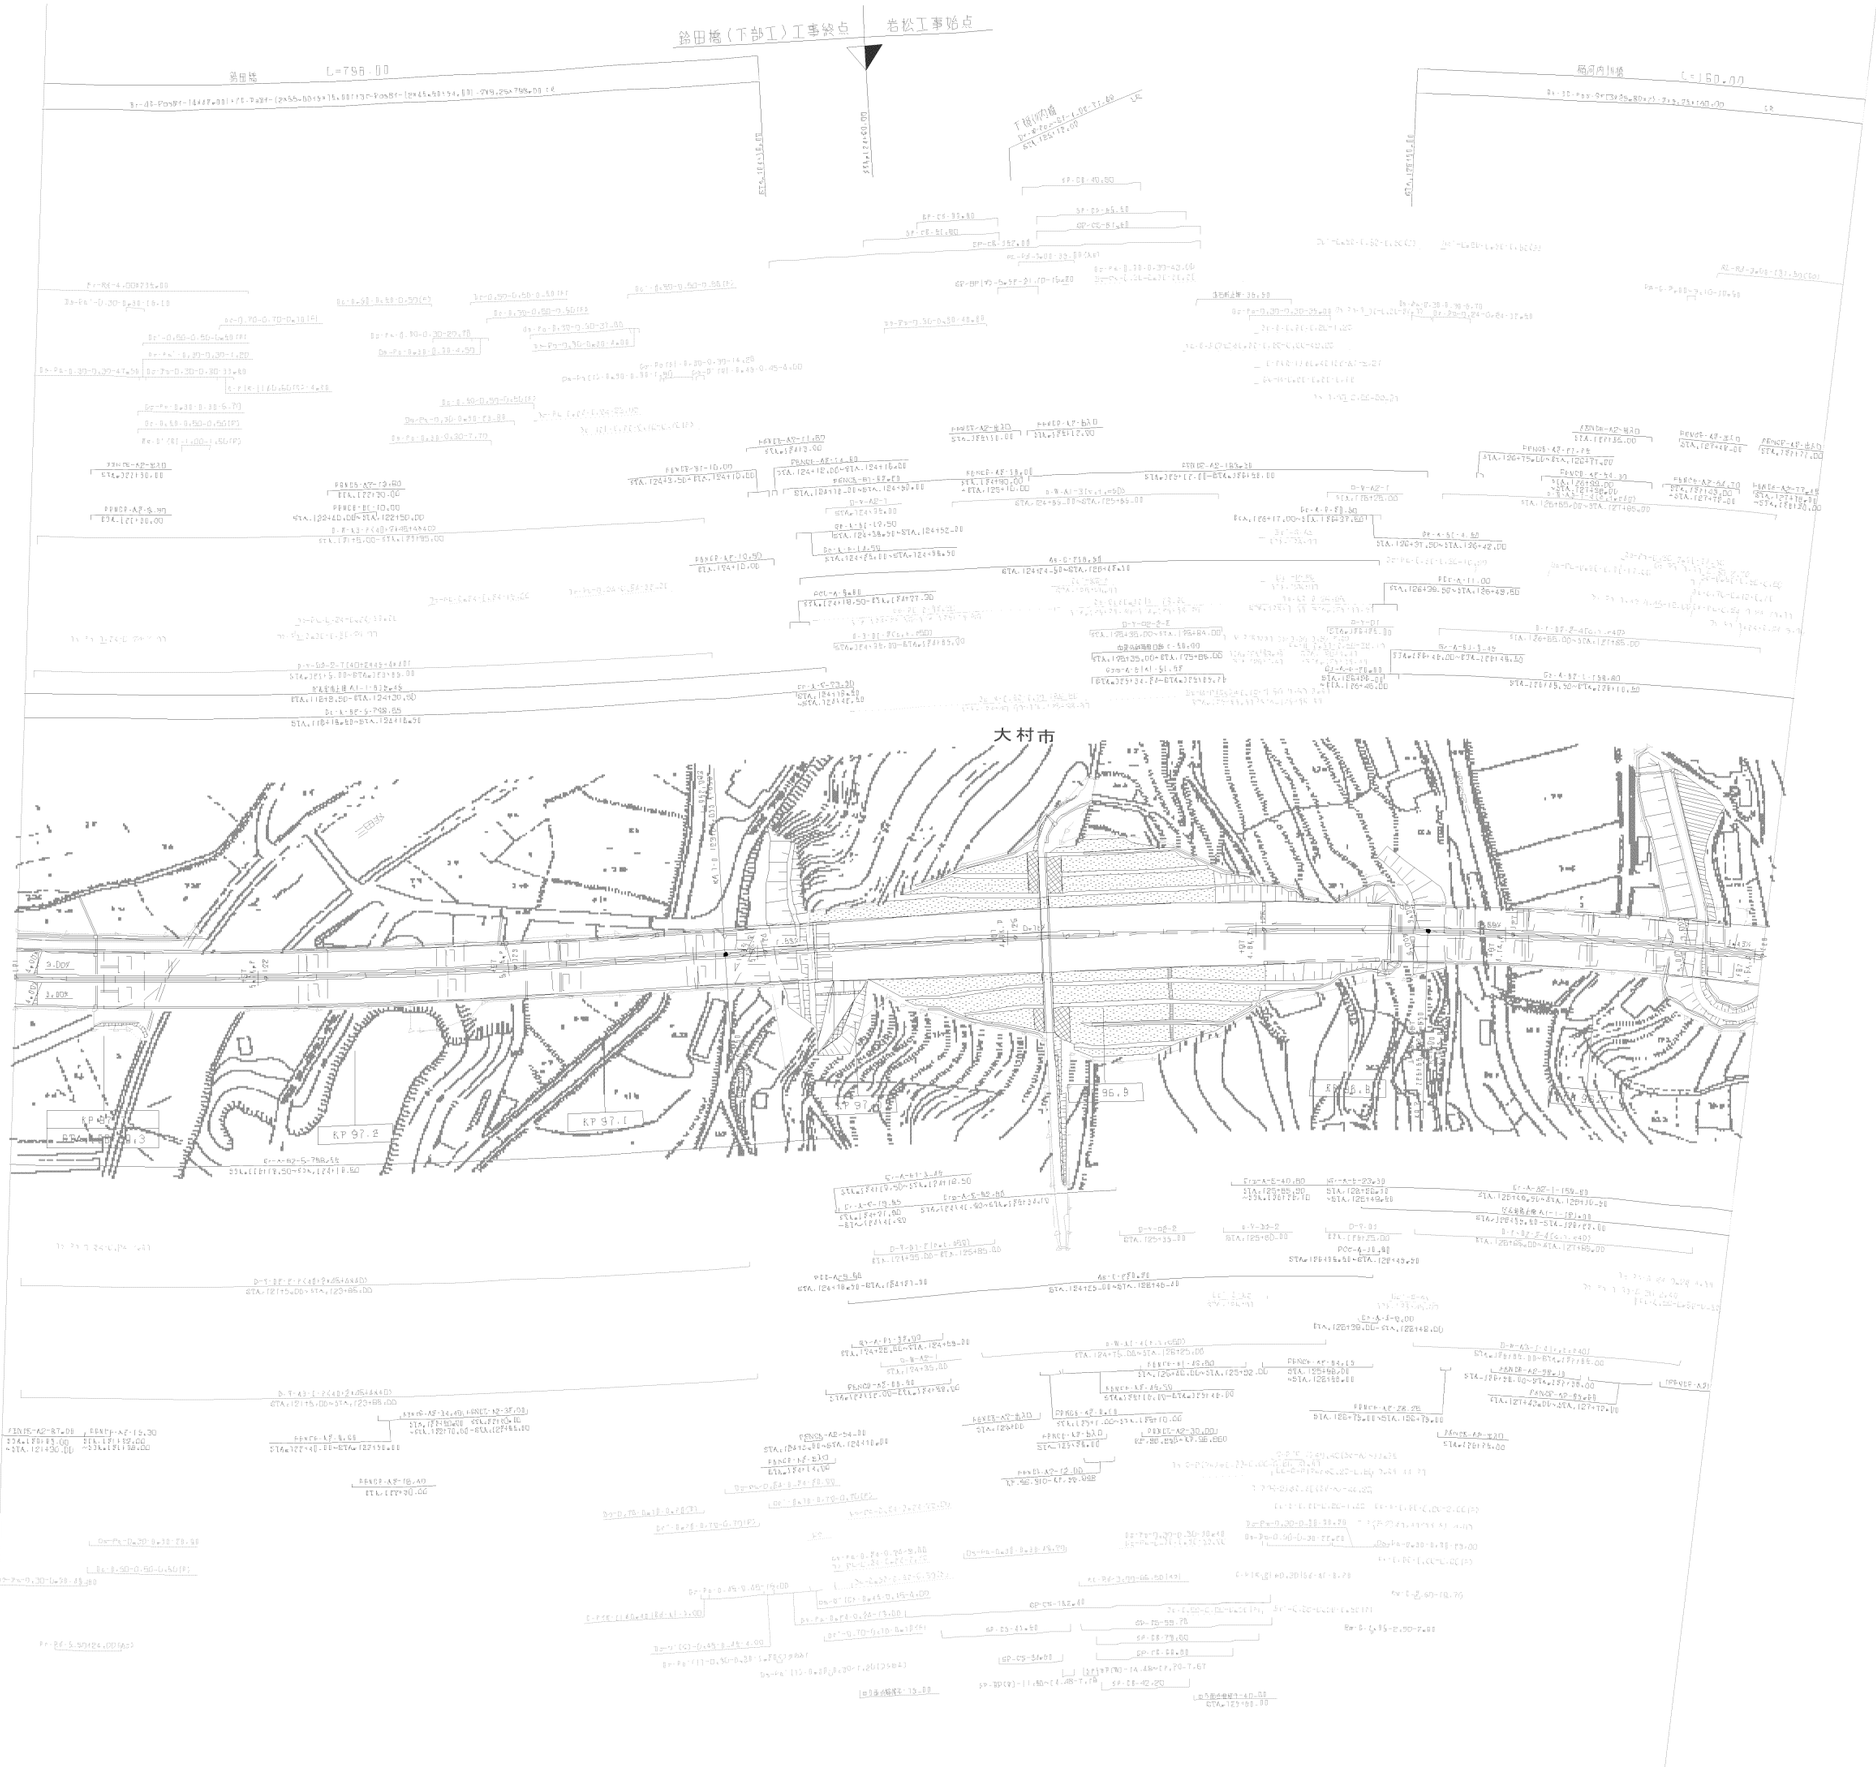

調査年月	摘要
第1回 2006年 1月	
第2回 2012年 2月	

九州横断自動車道長崎大分線 長崎自動車道（大村～諫早）			——
工種	管理用平面図		——
名称	KP 96.630~KP 97.330 STA.121+00~STA.128+00	縮尺 1/1000	B 17
西日本高速道路（株） 九州支社			

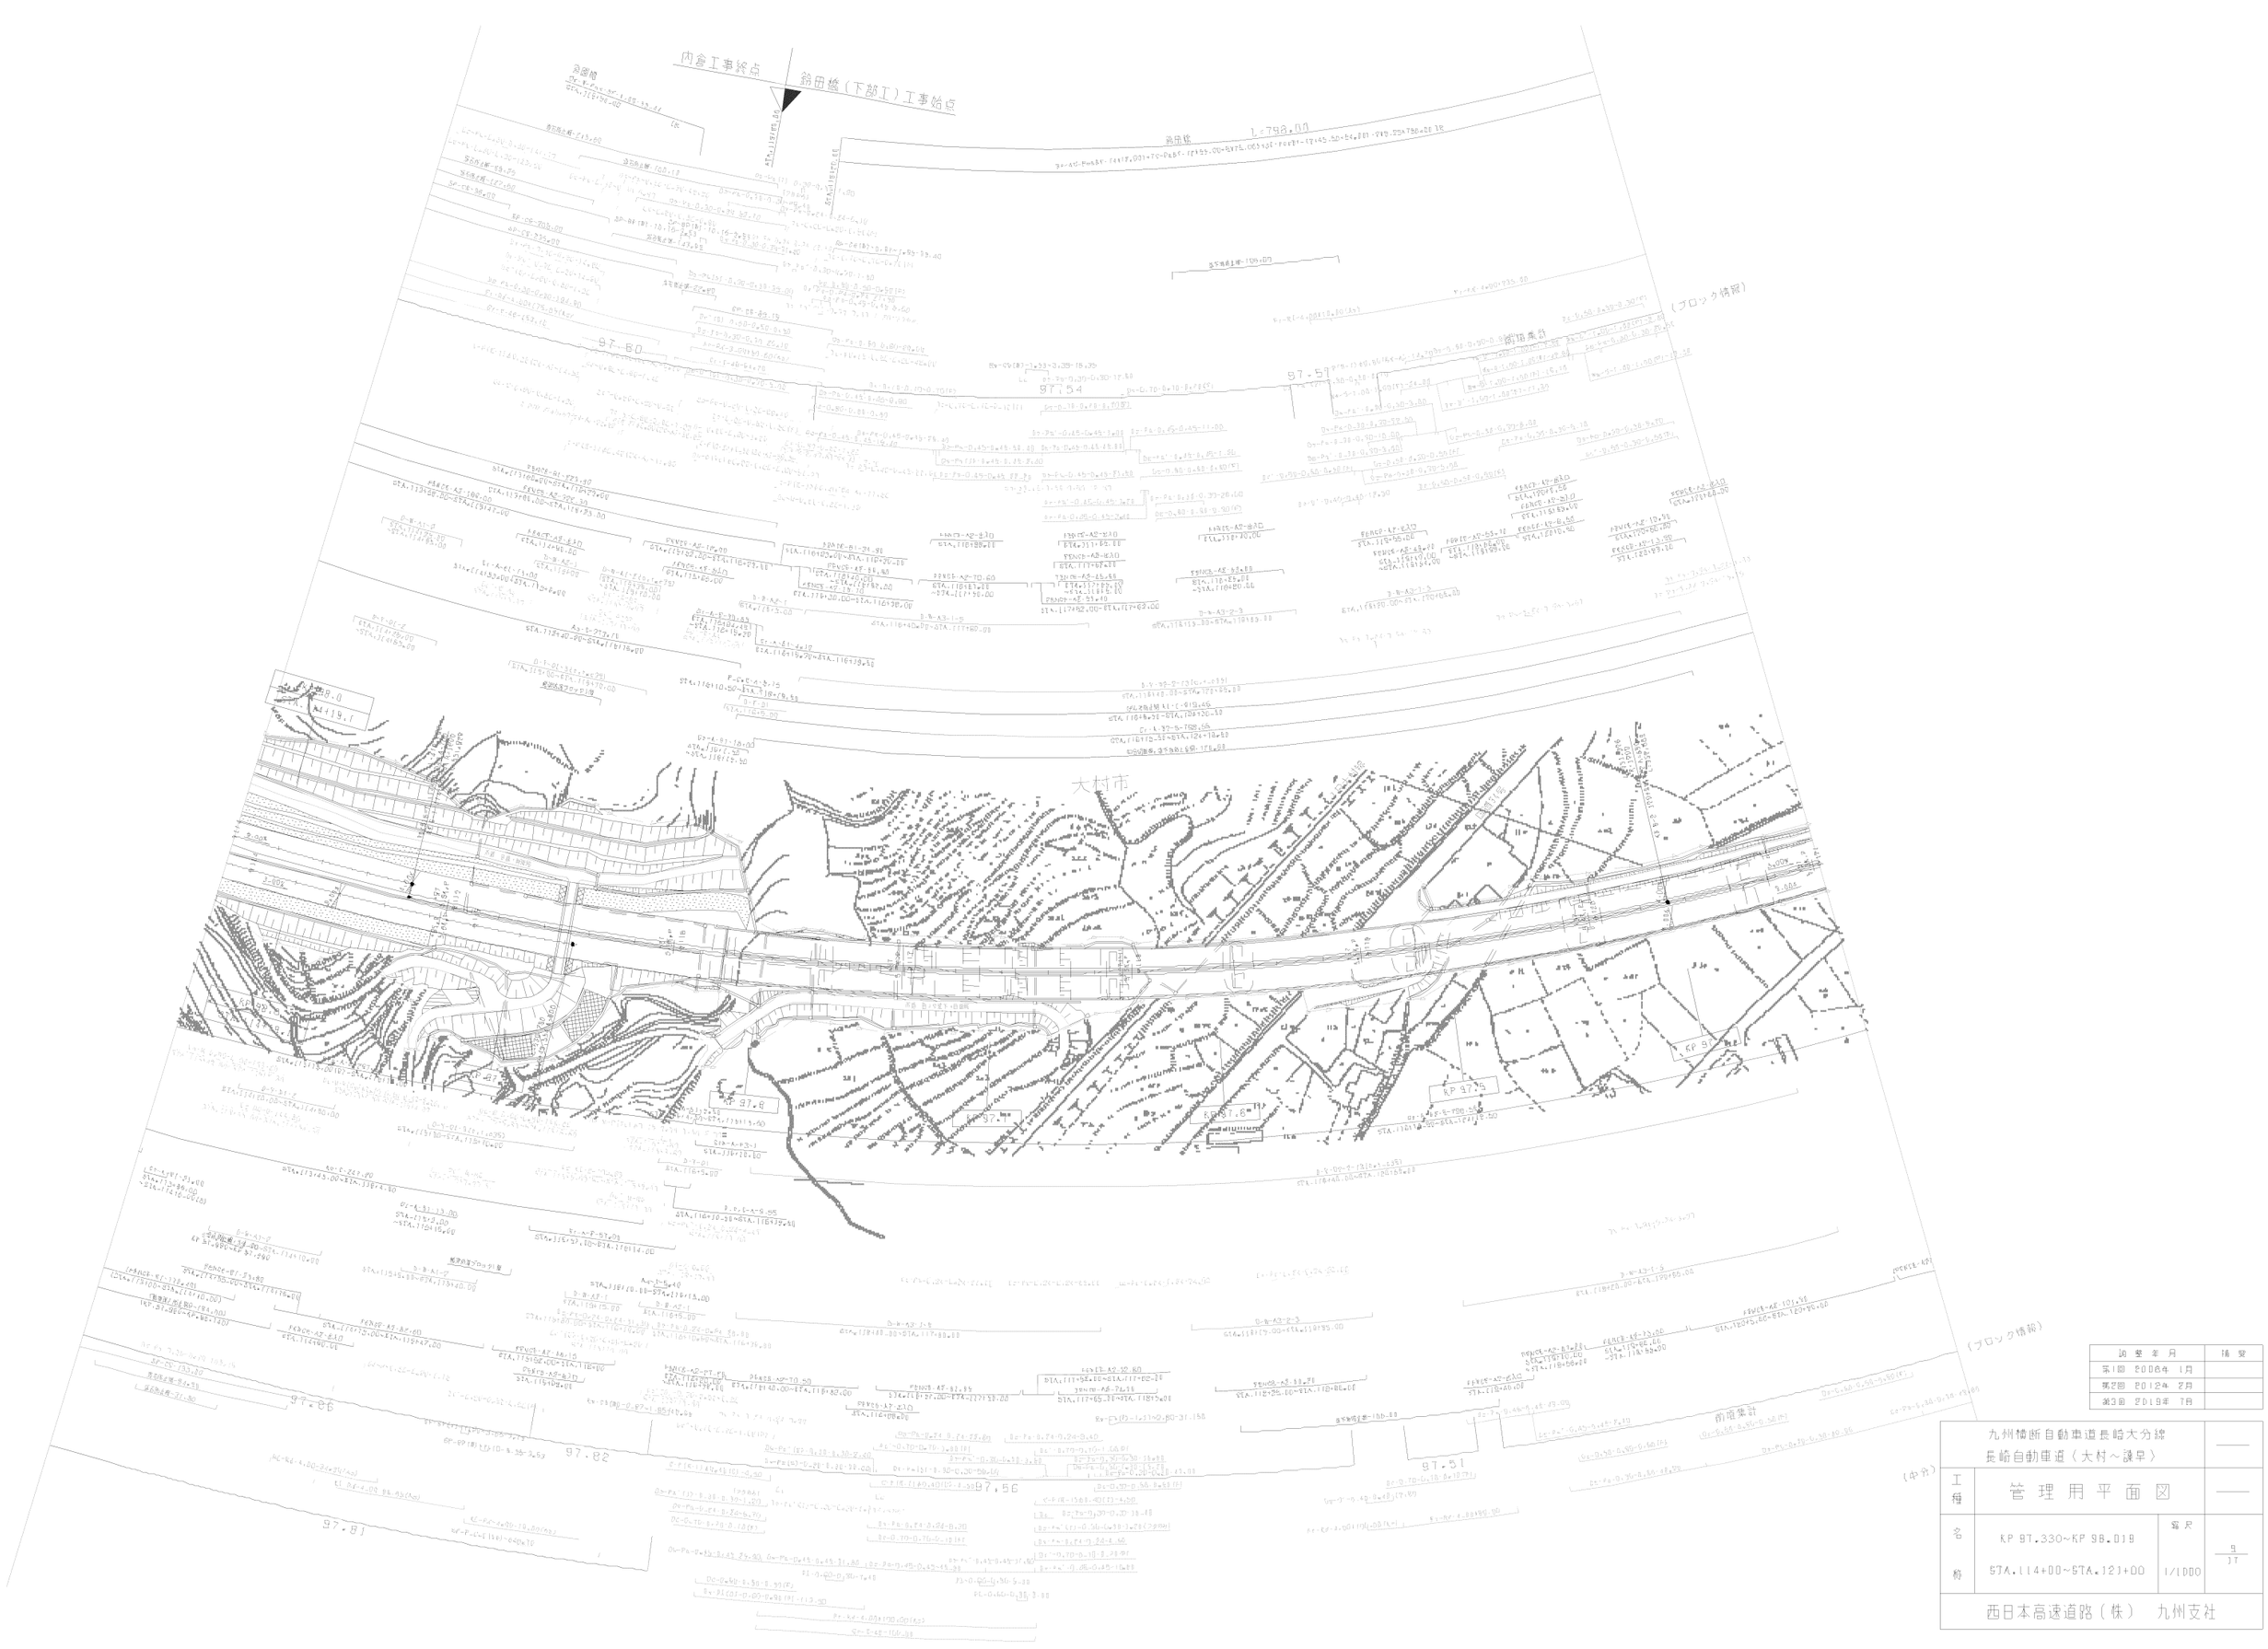

訂 整 年 月	摘 要
第1回 2006年 1月	
第2回 2012年 2月	
第3回 2019年 7月	

九州横断自動車道長崎大分線 長崎自動車道（大村～諫早）			——
工種	管 理 用 平 面 図		——
名称	KP 97.330~KP 98.019 STA.114+00~STA.121+00	縮尺 1/1000	9 17
西日本高速道路（株） 九州支社			

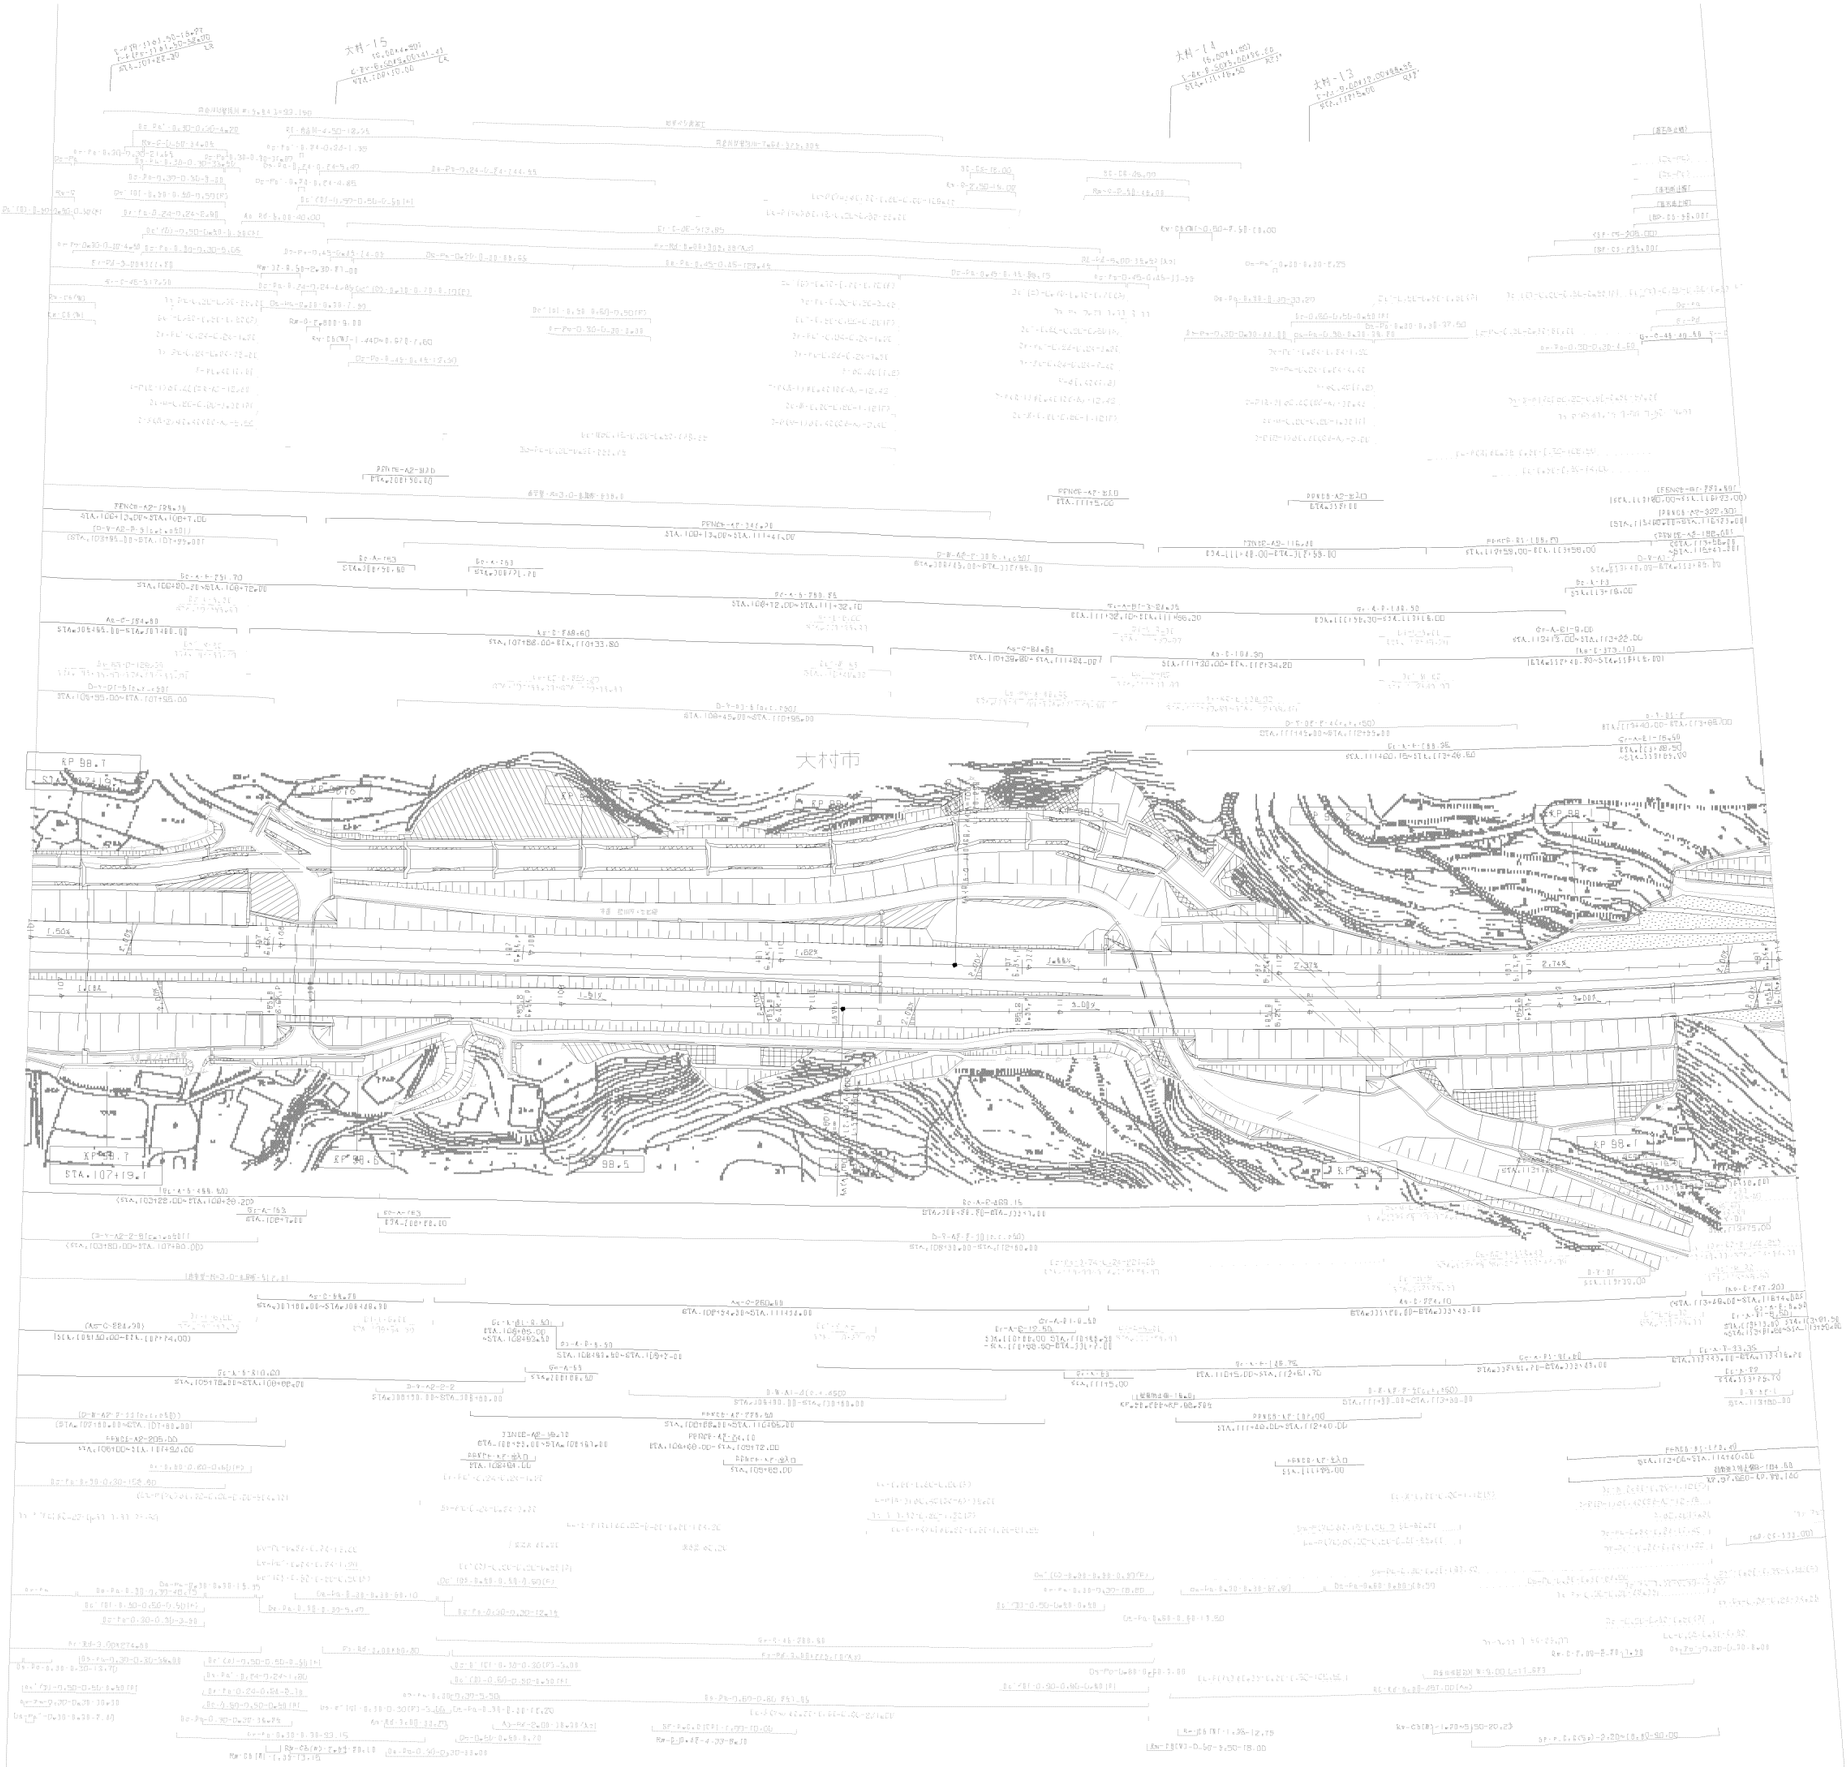

調整年月	摘要
第1回 2006年 1月	
第2回 2012年 2月	
第3回 2023年 8月	

九州横断自動車道長崎大分線 長崎自動車道（大村～諫早）			——
工種	管理用平面図		——
名称	KP 98.019~KP 98.719 STA.107+00~STA.114+00	縮尺 1/1000	10 17
西日本高速道路（株） 九州支社			

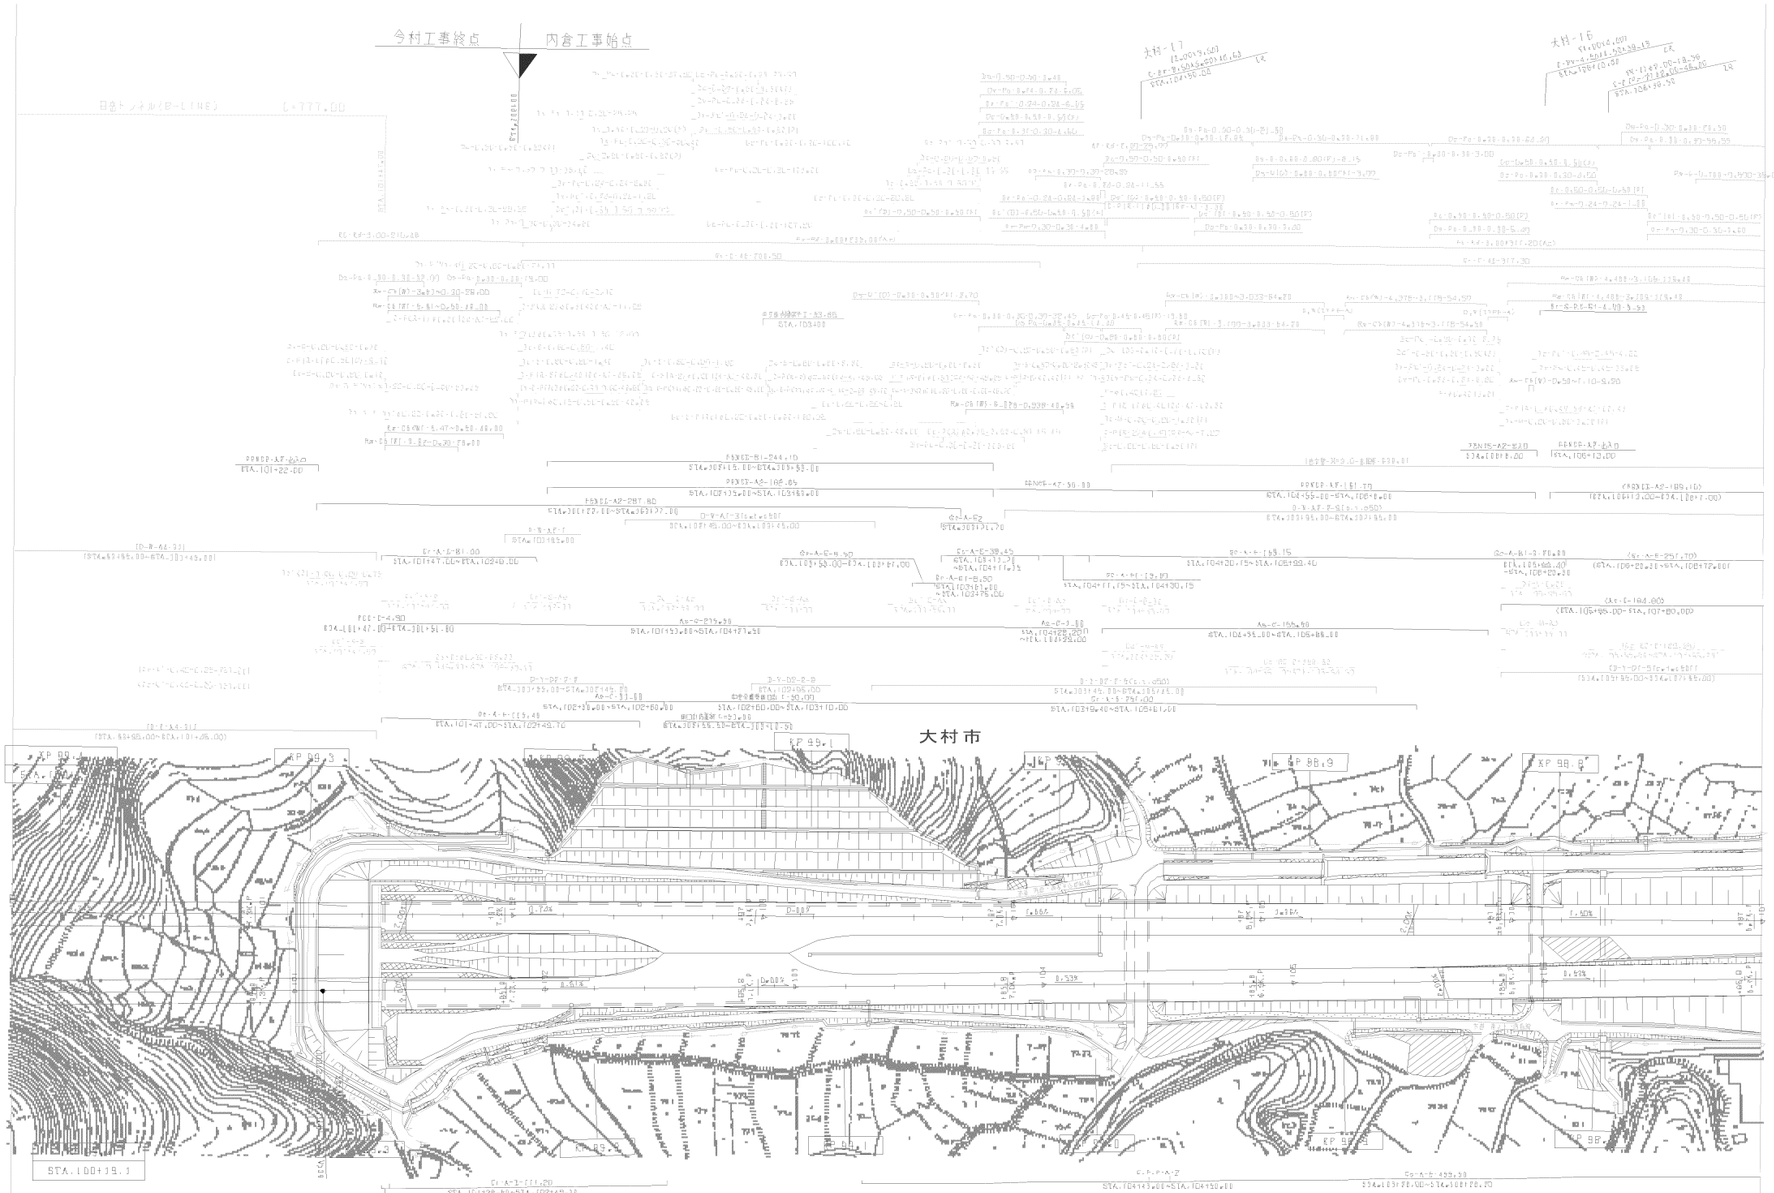

訂 整 年 月	摘 要
第1回 2006年 1月	
第2回 2012年 2月	

九州横断自動車道長崎大分線 長崎自動車道（大村～諫早）			——
工種	管 理 用 平 面 図		——
名称	KP 98.719~KP 99.419 STA.100+00~STA.107+00	縮尺 1/1000	1 / 1
西日本高速道路（株） 九州支社			

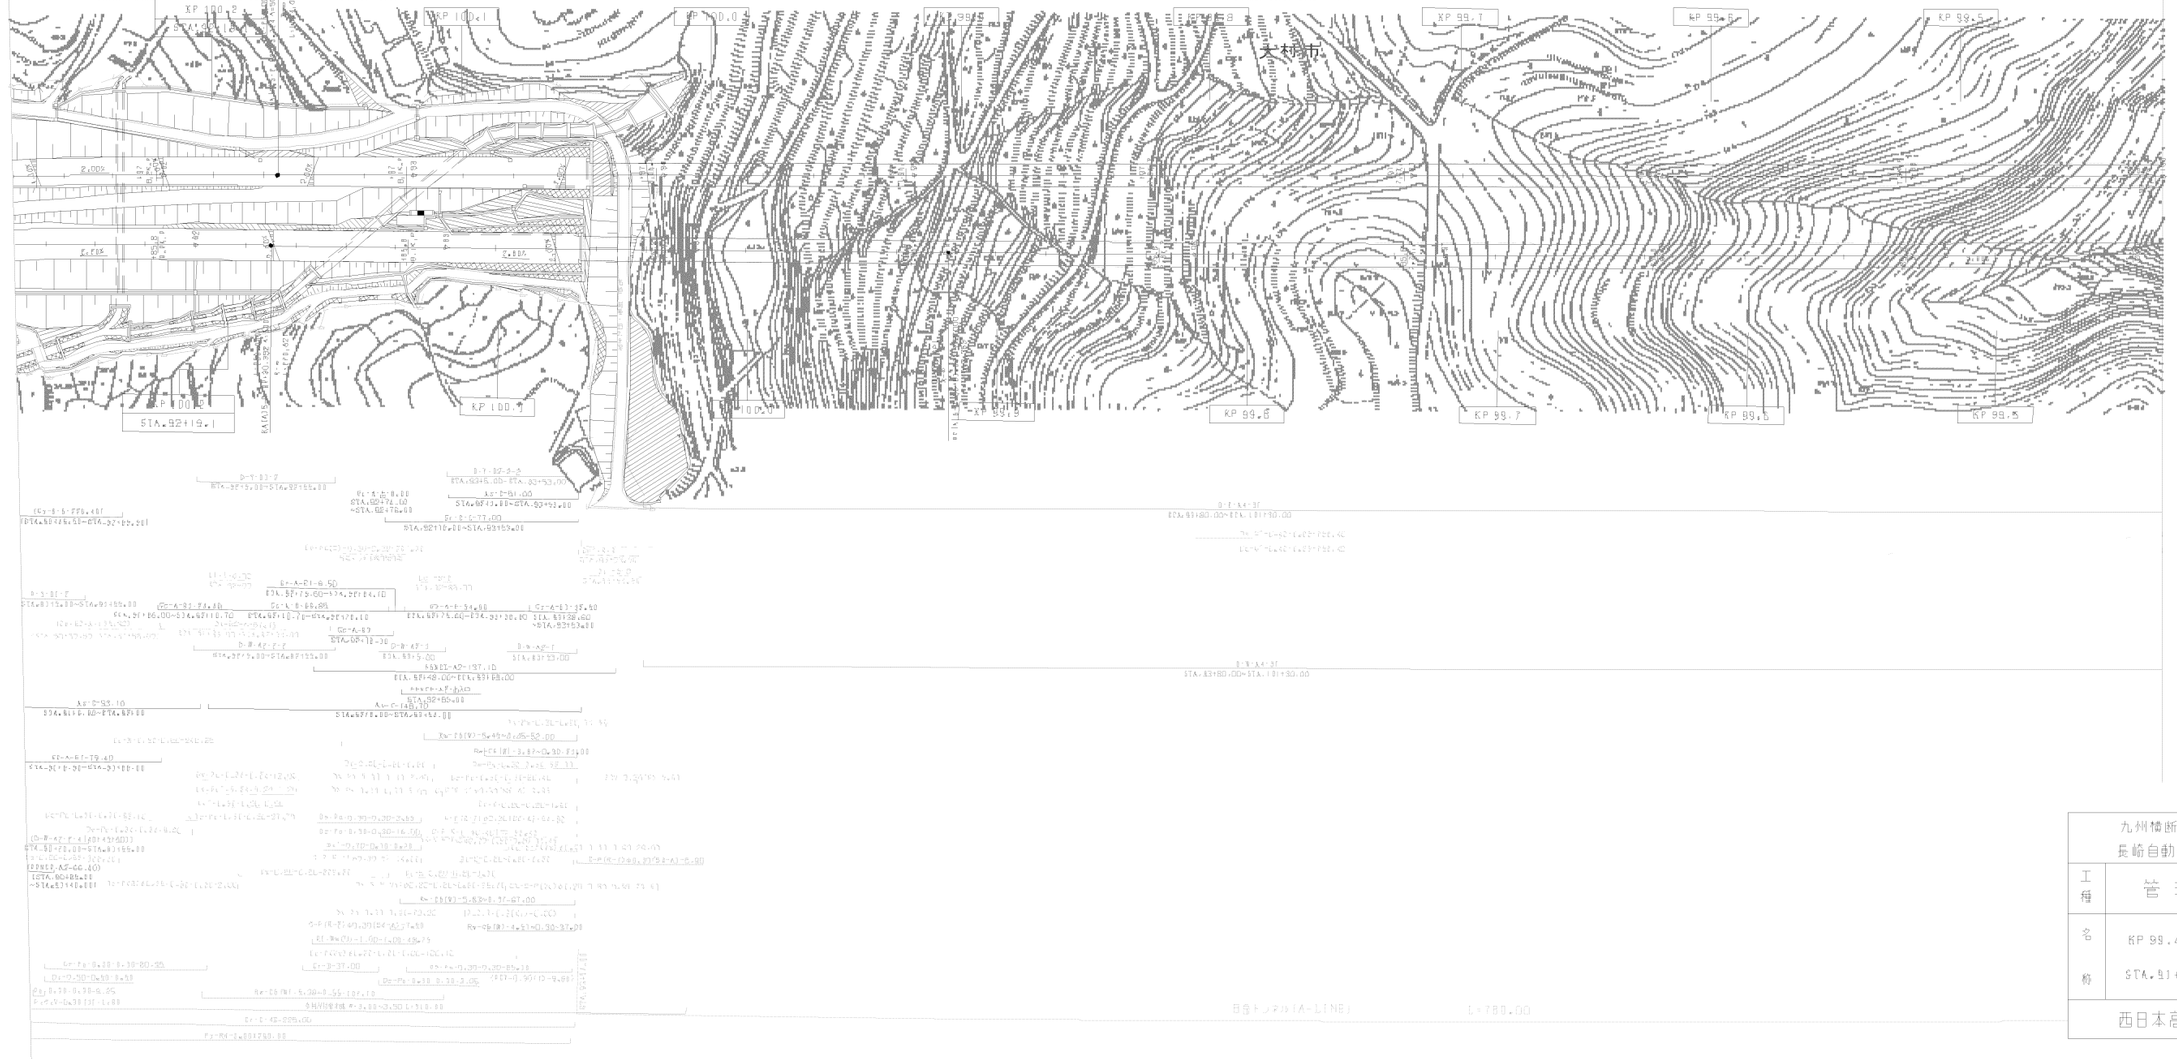

訂 整 年 月	摘 要
第1回 2006年 1月	

九州横断自動車道長崎大分線 長崎自動車道（大村～諫早）			——
工種	管 理 用 平 面 図		——
名称	KP 99.419～KP 100.279 STA. 91+40～STA. 100+00	縮尺 1/1000	12 17
西日本高速道路（株） 九州支社			

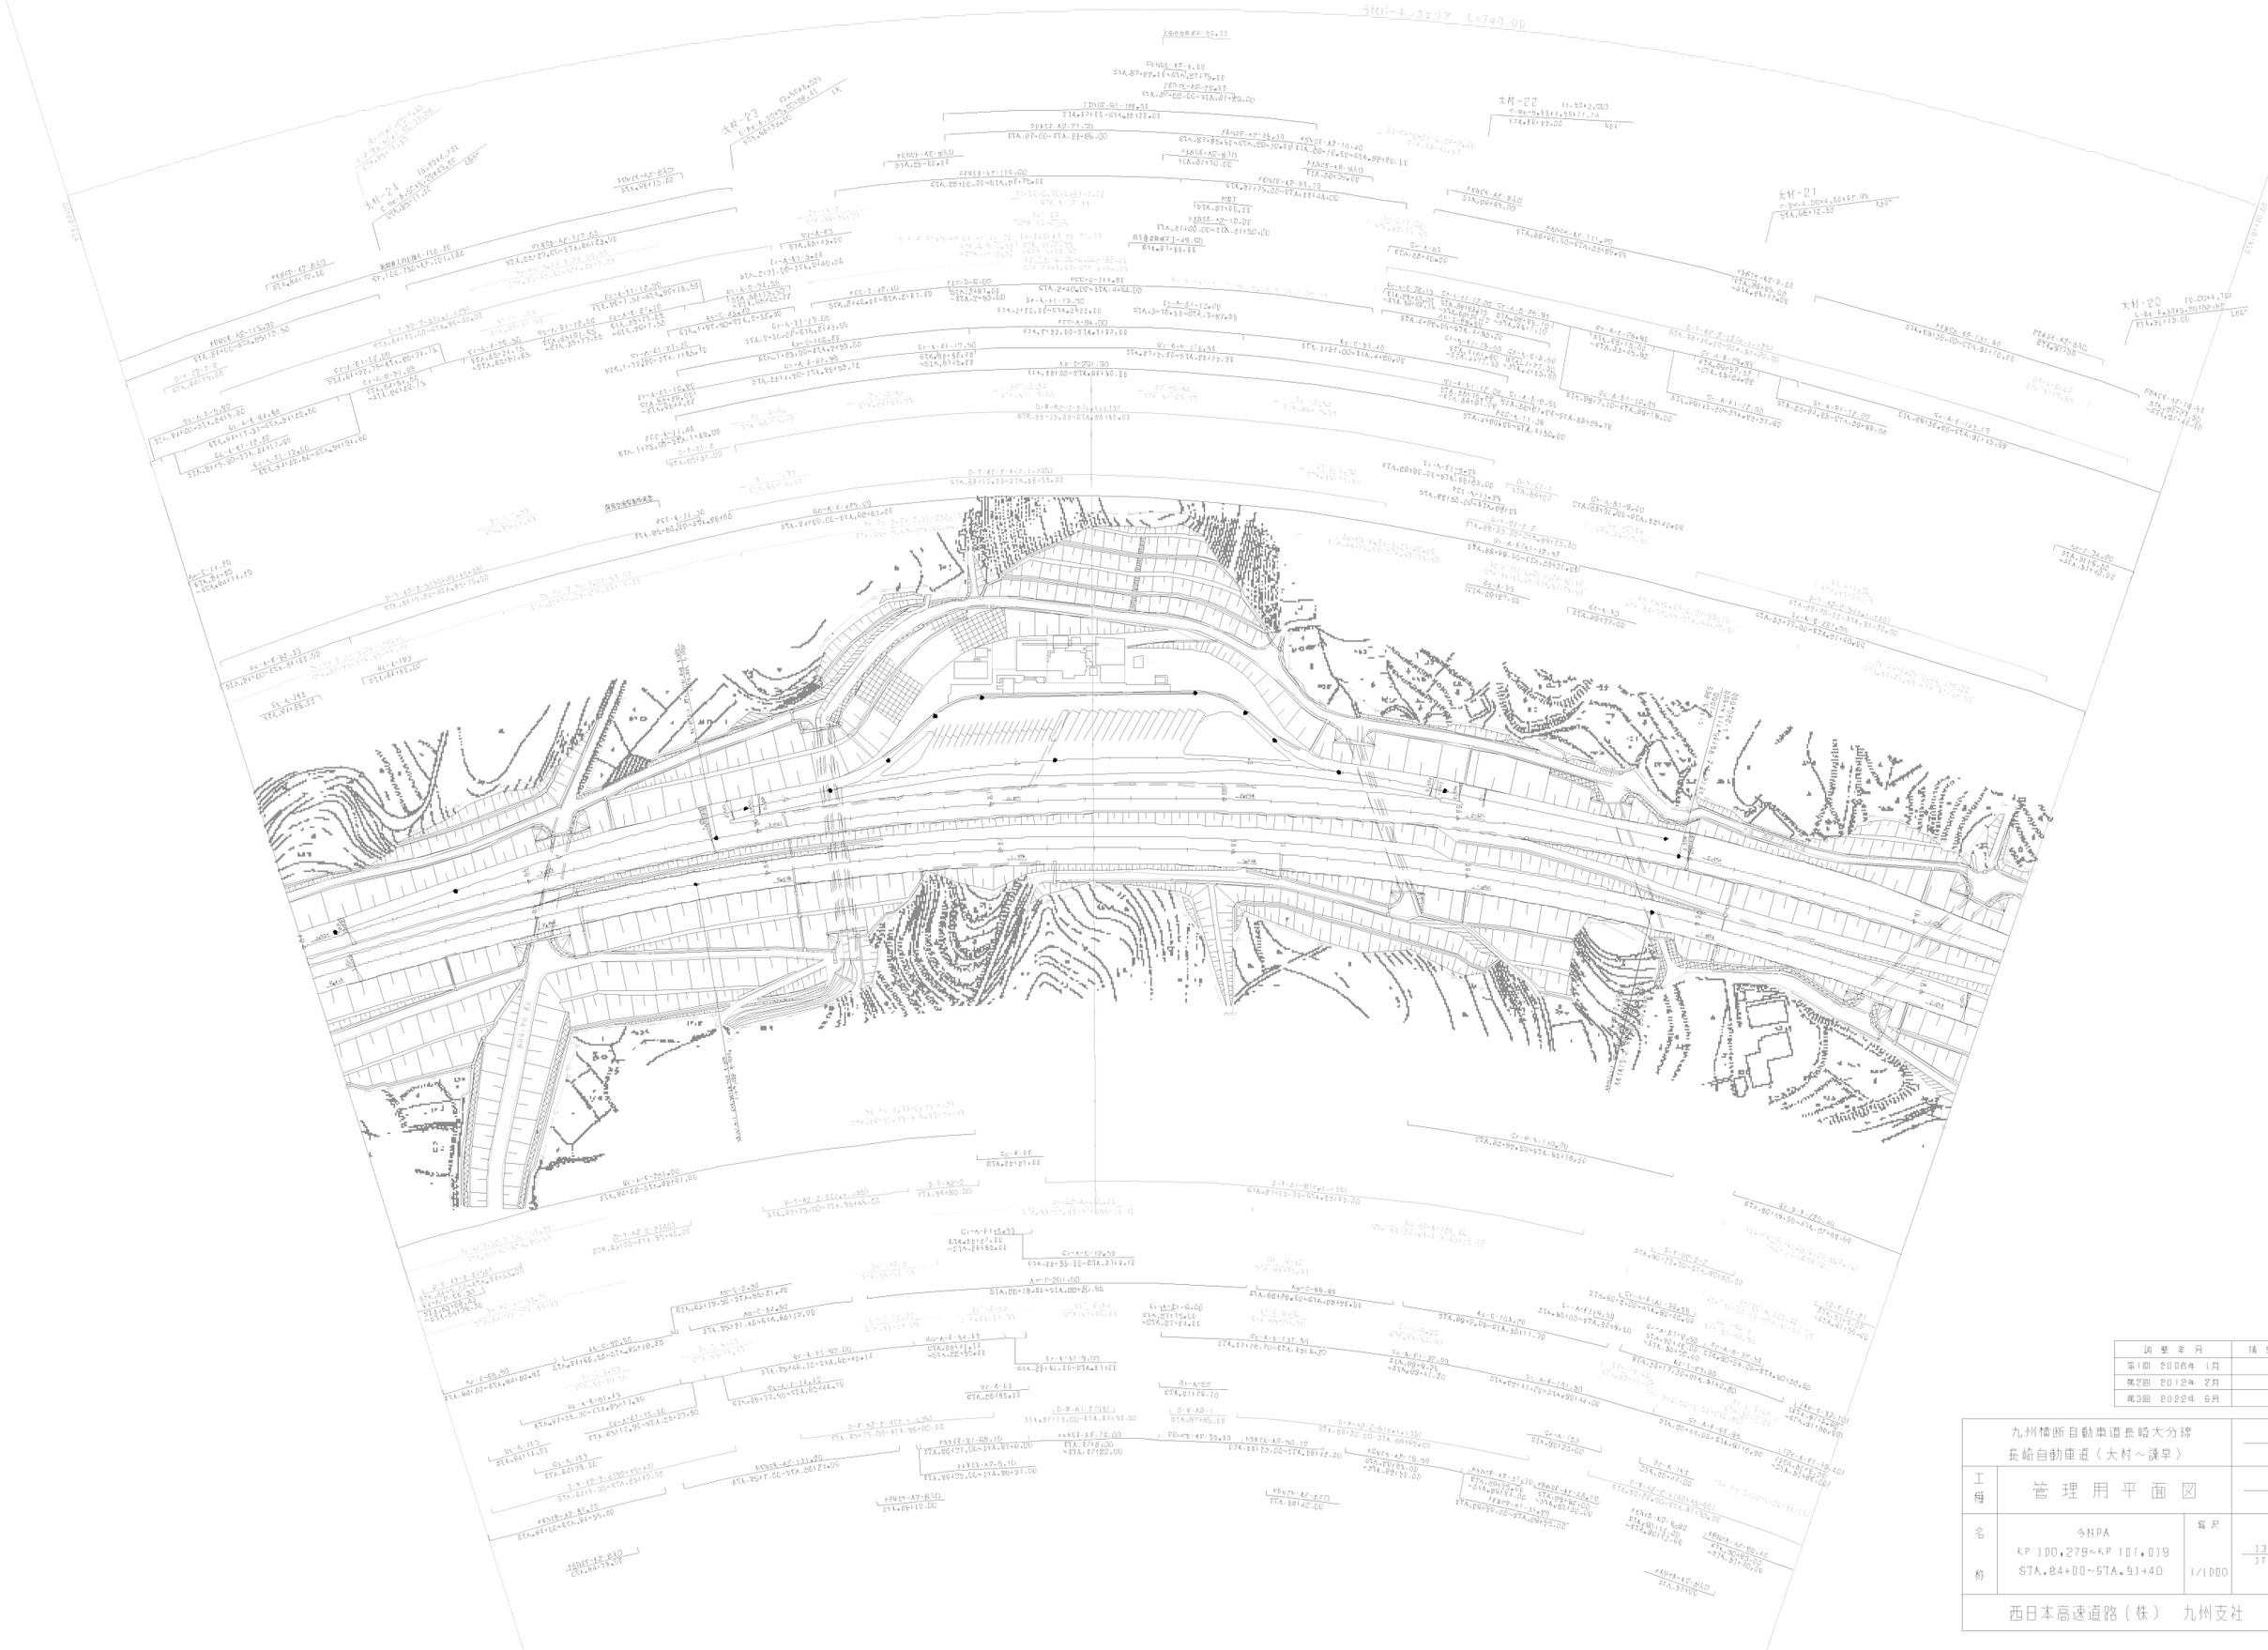

調 整 年 月	摘 要
第1回 2008年 1月	
第2回 2012年 2月	
第3回 2022年 5月	

九州横断自動車道長崎大分線 長崎自動車道（大村～諫早）			——
工種	管理用平面図		——
名称	今村PA KP 100.279~KP 101.019 STA.84+00~STA.91+40	縮尺 1/1000	13 17
西日本高速道路（株） 九州支社			

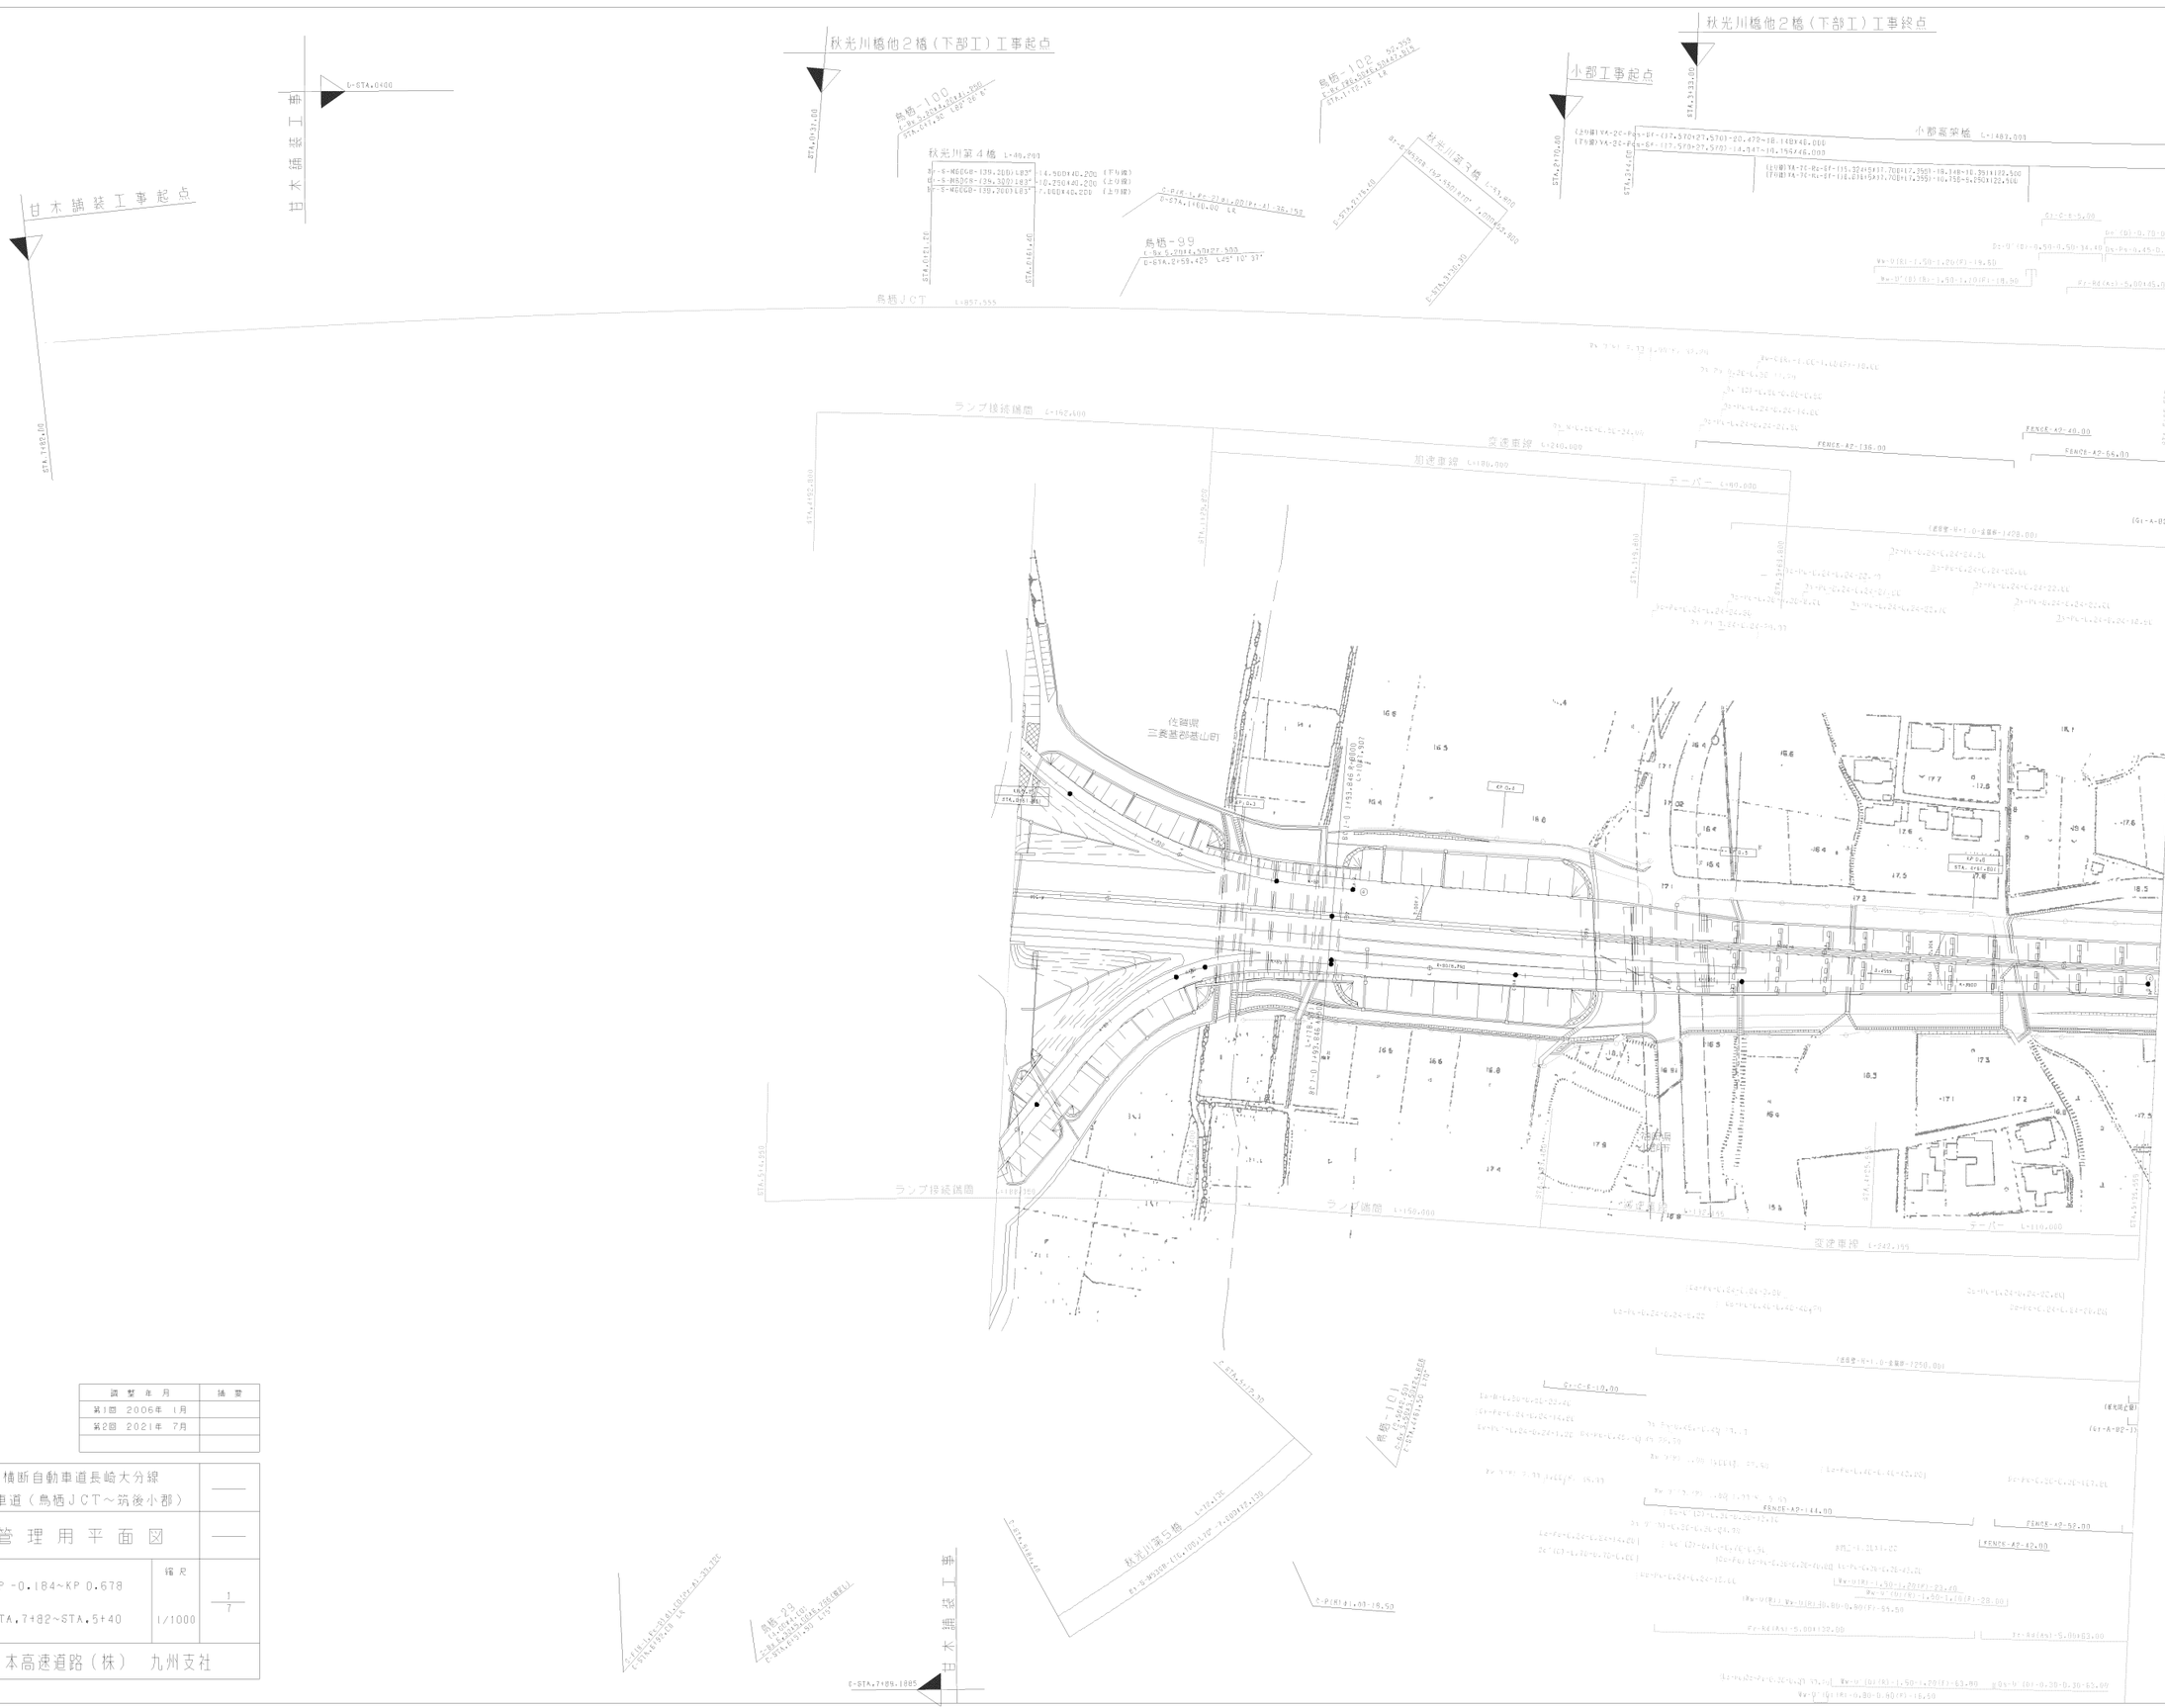

調製年月	摘要
第1回 2006年 1月	
第2回 2021年 7月	

九州横断自動車道長崎大分線 大分自動車道（鳥栖ＪＣＴ～筑後小郡）			——
工種	管理用平面図		——
名称	KP -0.184~KP 0.678 STA.7+82~STA.5+40	縮尺 1/1000	1/7
西日本高速道路（株） 九州支社			



調整年月	備考
第1回 2006年 1月	
第2回 2020年 5月	

九州横断自動車道長崎大分線 大分自動車道（鳥栖JCT～筑後小郡）			——
工種	管理用平面図		——
名称	KP 0.678~KP 1.238 STA.5+40~STA.11+00	縮尺 1/1000	2/7
西日本高速道路（株） 九州支社			

本線								
点名	測点	X座標	Y座標	現地方向角	I.A	A.X	CL	TL
EC 1-1	12+41.754	43830.7769	-41342.4832			R=∞	964.871	

Aランプ（筑後小郡BS）

点名	測点	X座標	Y座標	現地方向角	I.A	A.X	CL	TL
BC 1-2	20+90.000	43947.8229	-40502.3173			R=8000	30.059	
EC 1-2	20+59.977	43947.8448	-40531.7983			R=∞	73.157	
BC 2-1	19+86.916	43927.5393	-40603.5208			R=1800	155.569	
EC 2-2	18+31.400	43903.5091	-40757.1735			R=∞	137.262	
BC 3-1	16+91.244	43888.1788	-40893.5768			R=8000	49.249	
EP EC 3-2	16+45.000	43882.5276	-40942.5007					

Bランプ（筑後小郡BS）

点名	測点	X座標	Y座標	現地方向角	I.A	A.X	CL	TL
BP BC 1-1	17+35.000	43910.5707	-40855.6763			R=8000	30.059	
EC 1-2	17+65.023	43916.4385	-40826.1953			R=∞	137.262	
BC 2-1	18+38.084	43930.8642	-40754.4728			R=1800	155.569	
EC 2-2	19+93.600	43954.8844	-40600.8202			R=∞	137.262	
BC 3-1	21+30.766	43970.2151	-40464.4168			R=8000	49.249	
EP EC 3-2	21+80.000	43975.8663	-40415.4930					

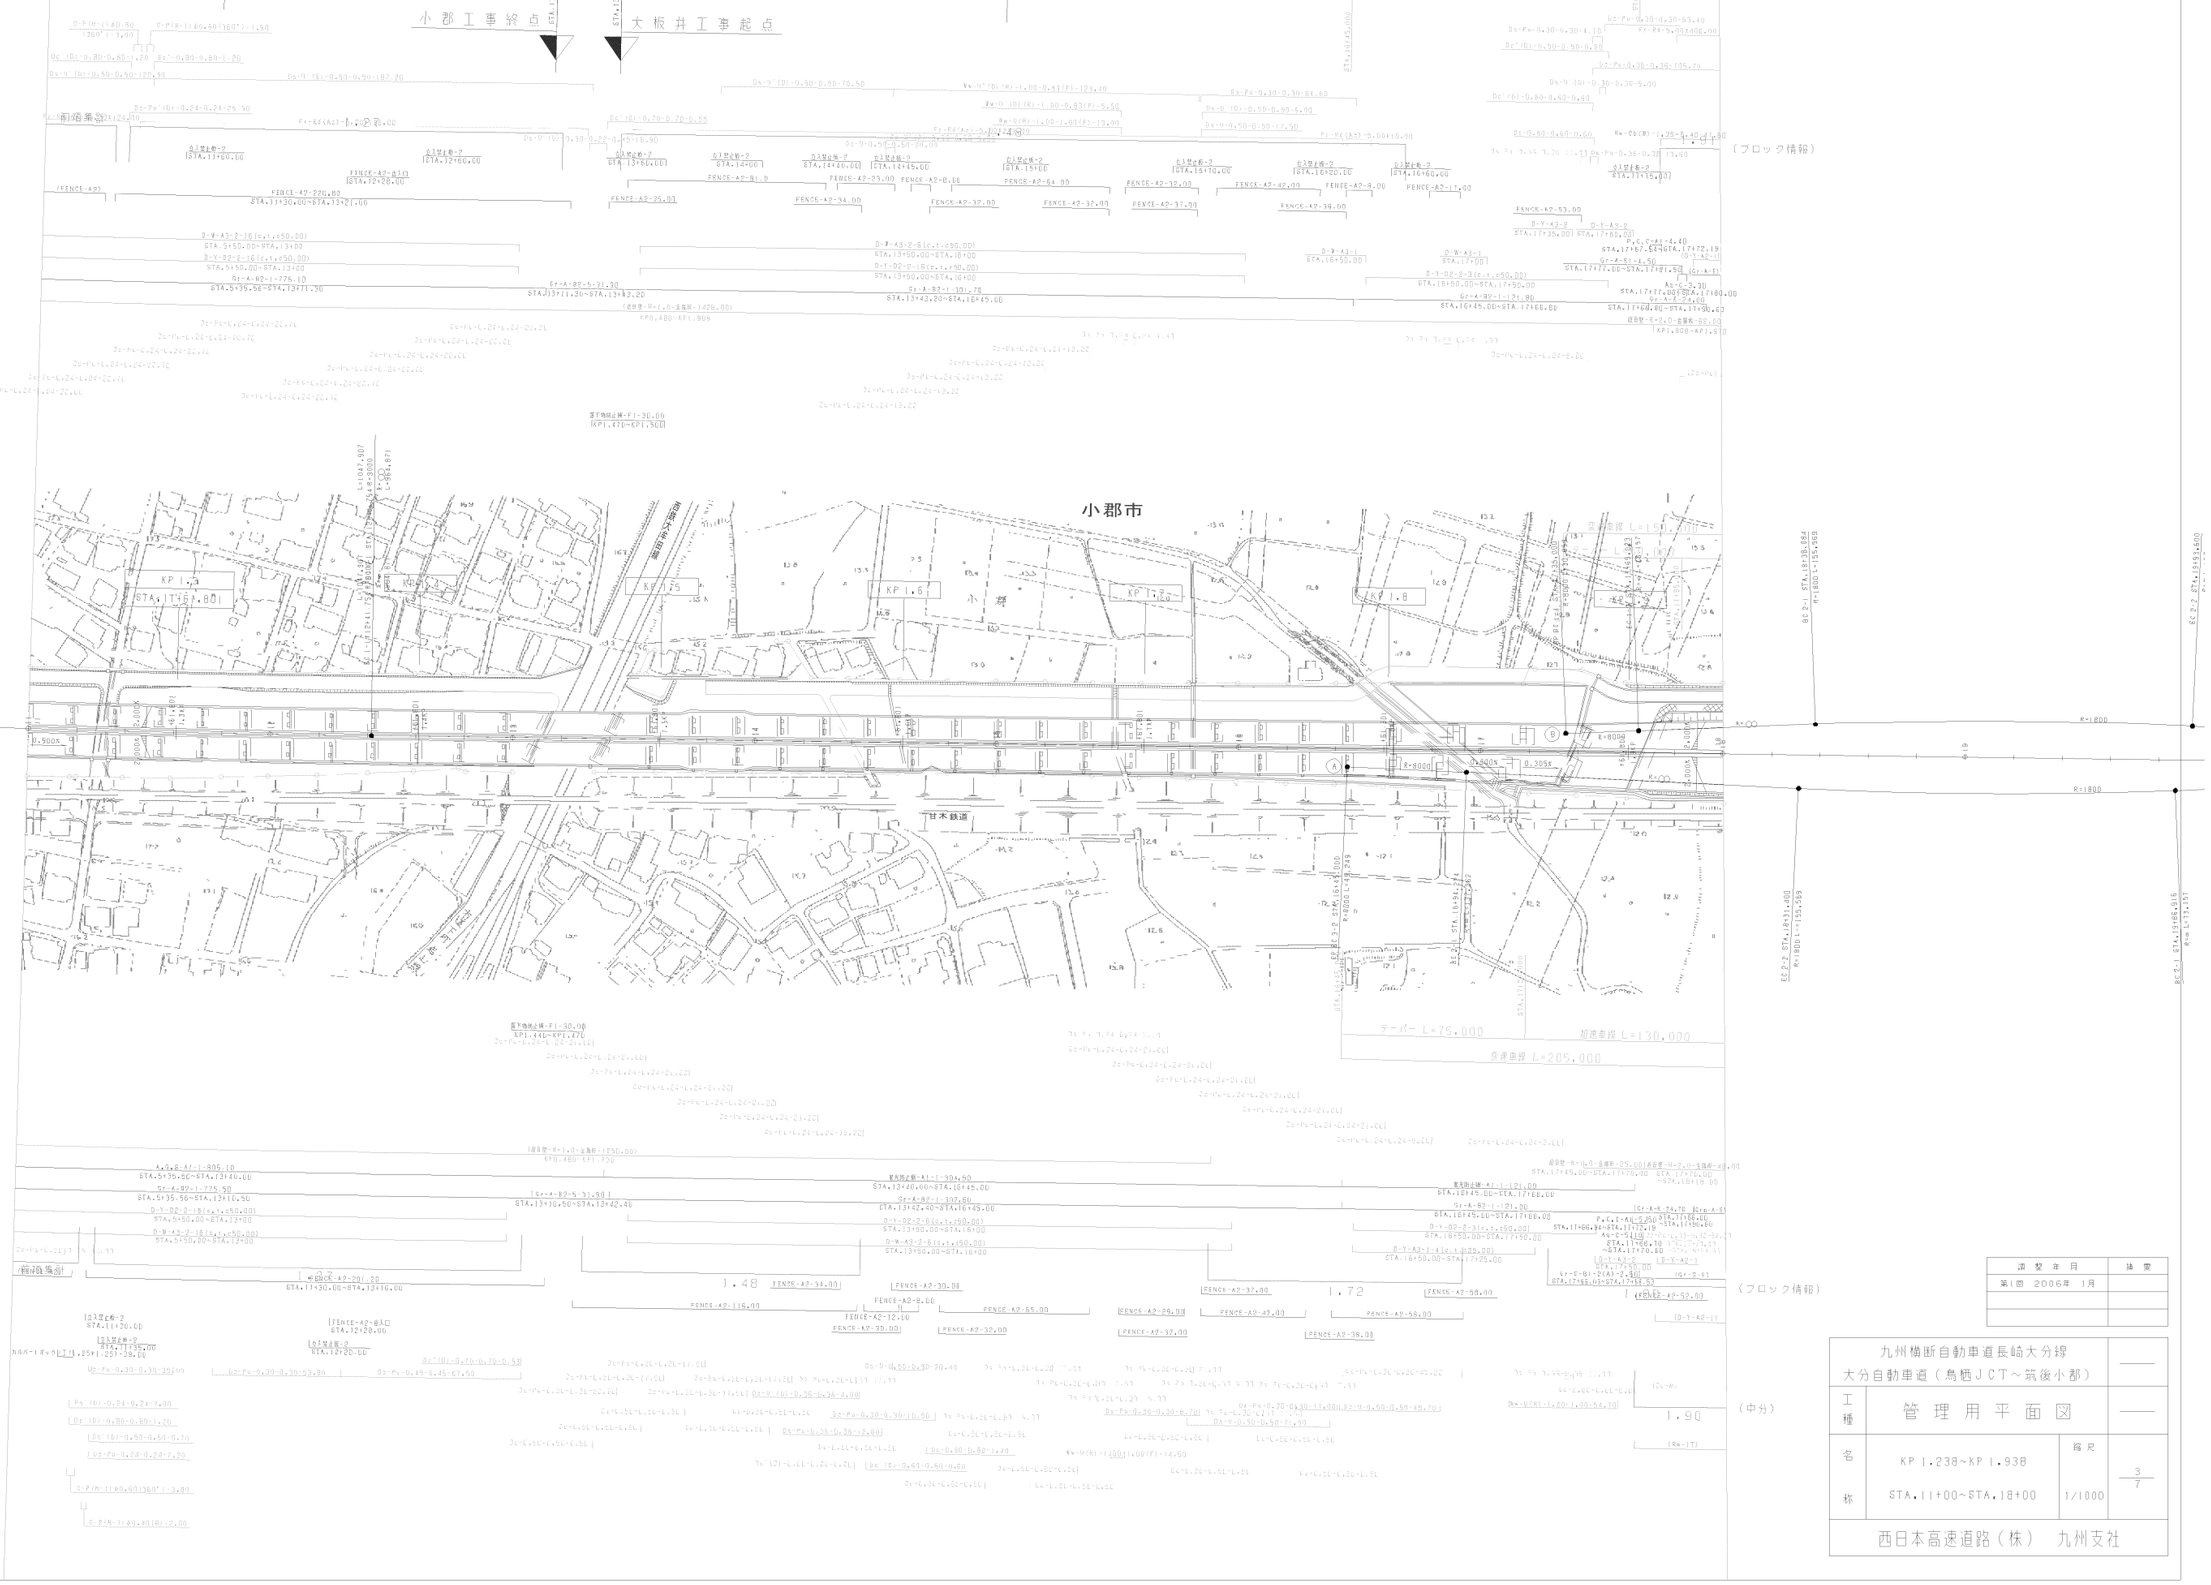

調整年月	摘要
第1回 2006年 1月	

九州横断自動車道長崎大分線
大分自動車道（鳥栖JCT～筑後小郡）

工種	管理用平面図		
名称	KP 1.238～KP 1.938 STA.11+00～STA.18+00	縮尺 1/1000	3/7

西日本高速道路（株） 九州支社

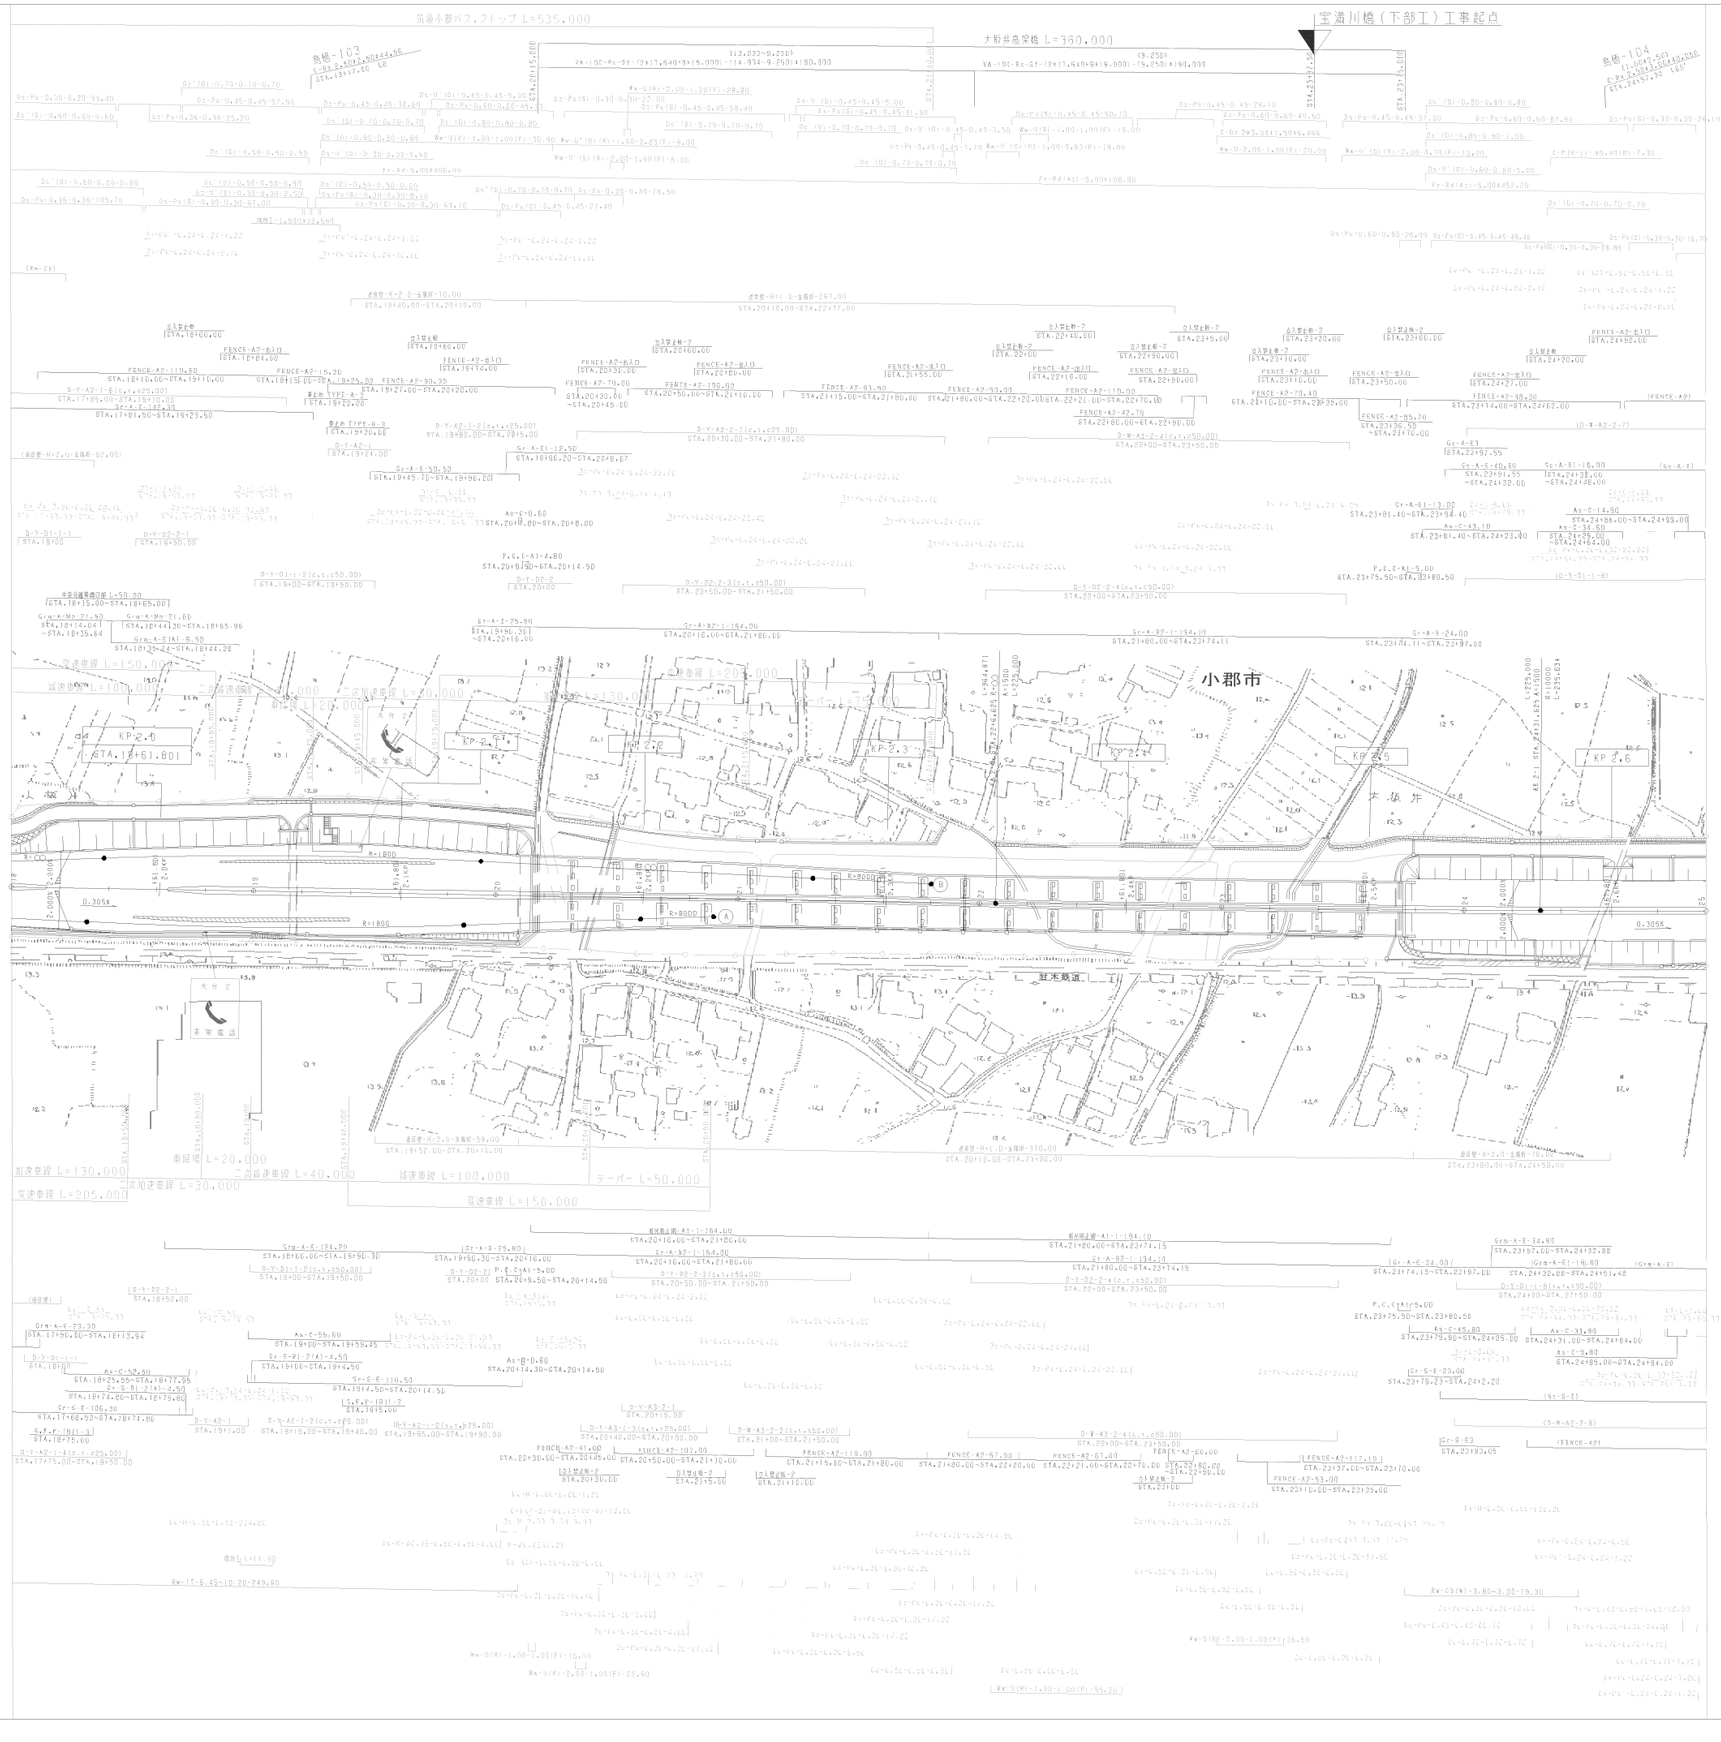

調 整 年 月	摘 要
第1回 2006年 1月	

九州横断自動車道長崎大分線 大分自動車道（鳥栖ＪＣＴ～筑後小郡）			——
工種	管 理 用 平 面 図		——
名称	KP 1.938～KP 2.638 STA.18+00～STA.25+00	縮尺 1/1000	4 7
西日本高速道路（株） 九州支社			

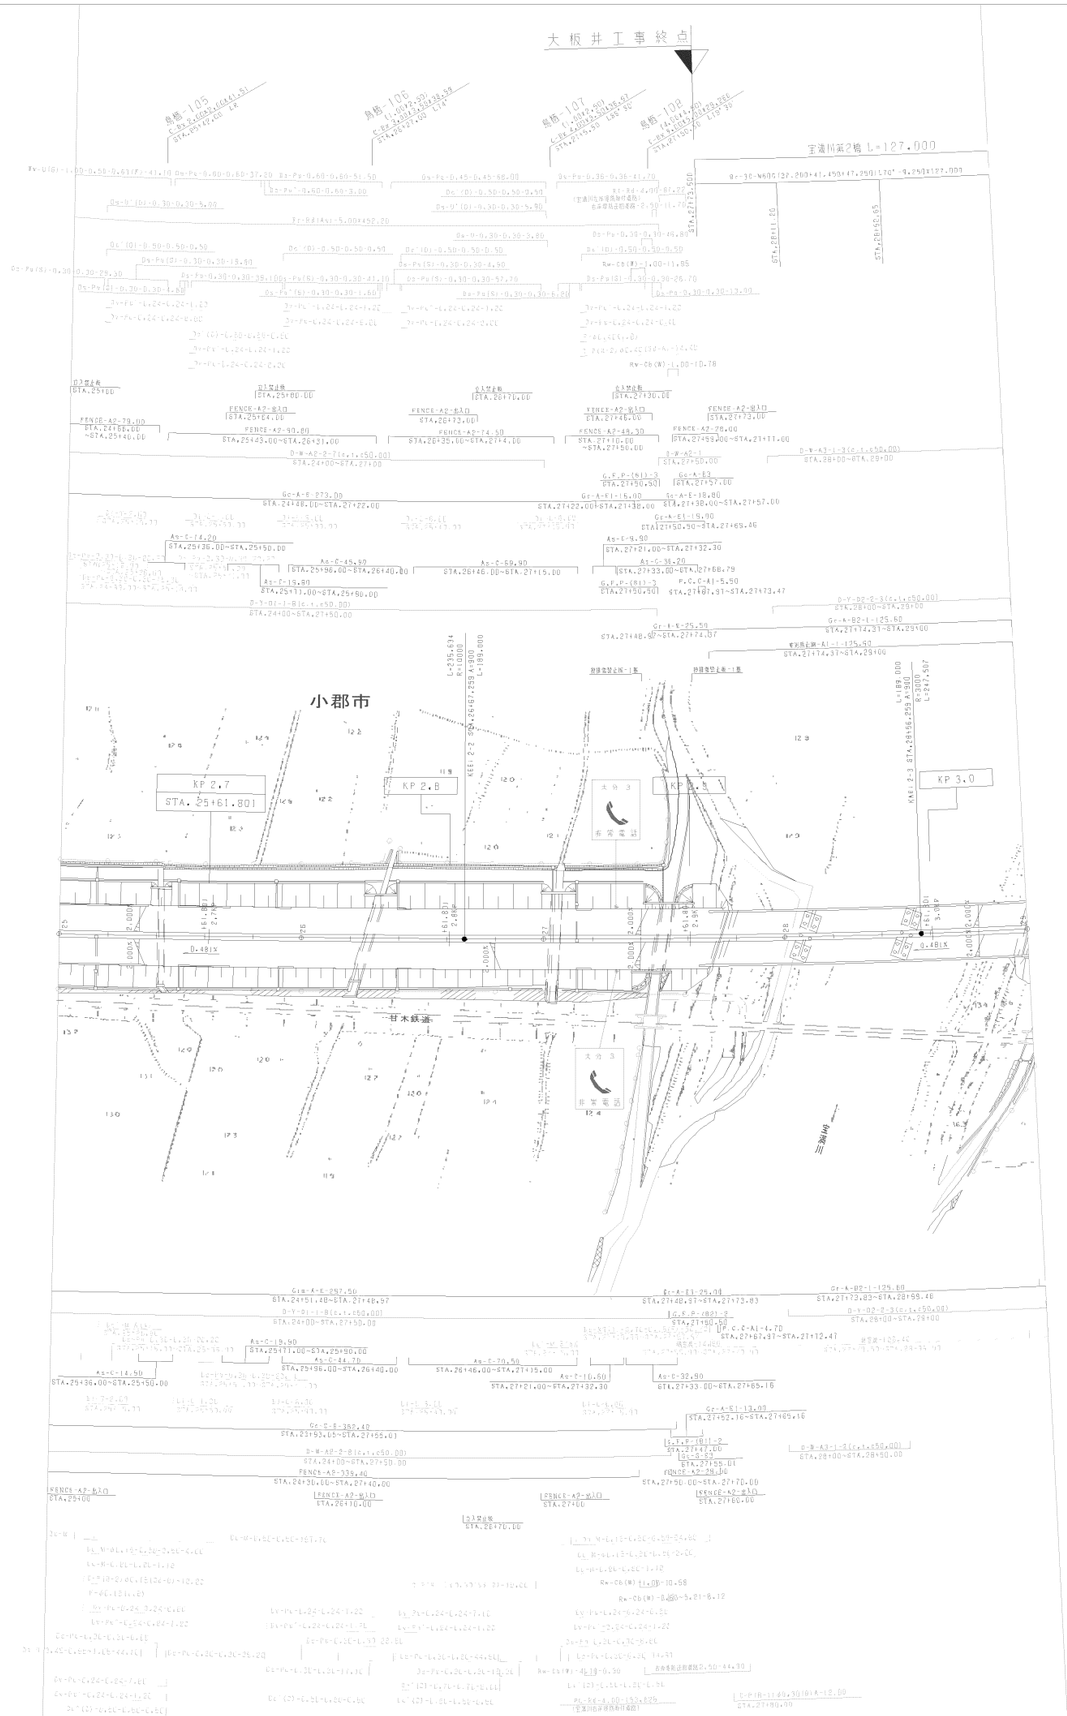

調 整 年 月	摘 要
第1回 2006年 1月	

九州横断自動車道長崎大分線 大分自動車道（鳥栖ＪＣＴ～筑後小郡）			——
工種	管 理 用 平 面 図		——
名称	KP 2.638~KP 3.038 STA. 25+00~STA. 29+00	縮尺 1/1000	5/7
西日本高速道路（株） 九州支社			

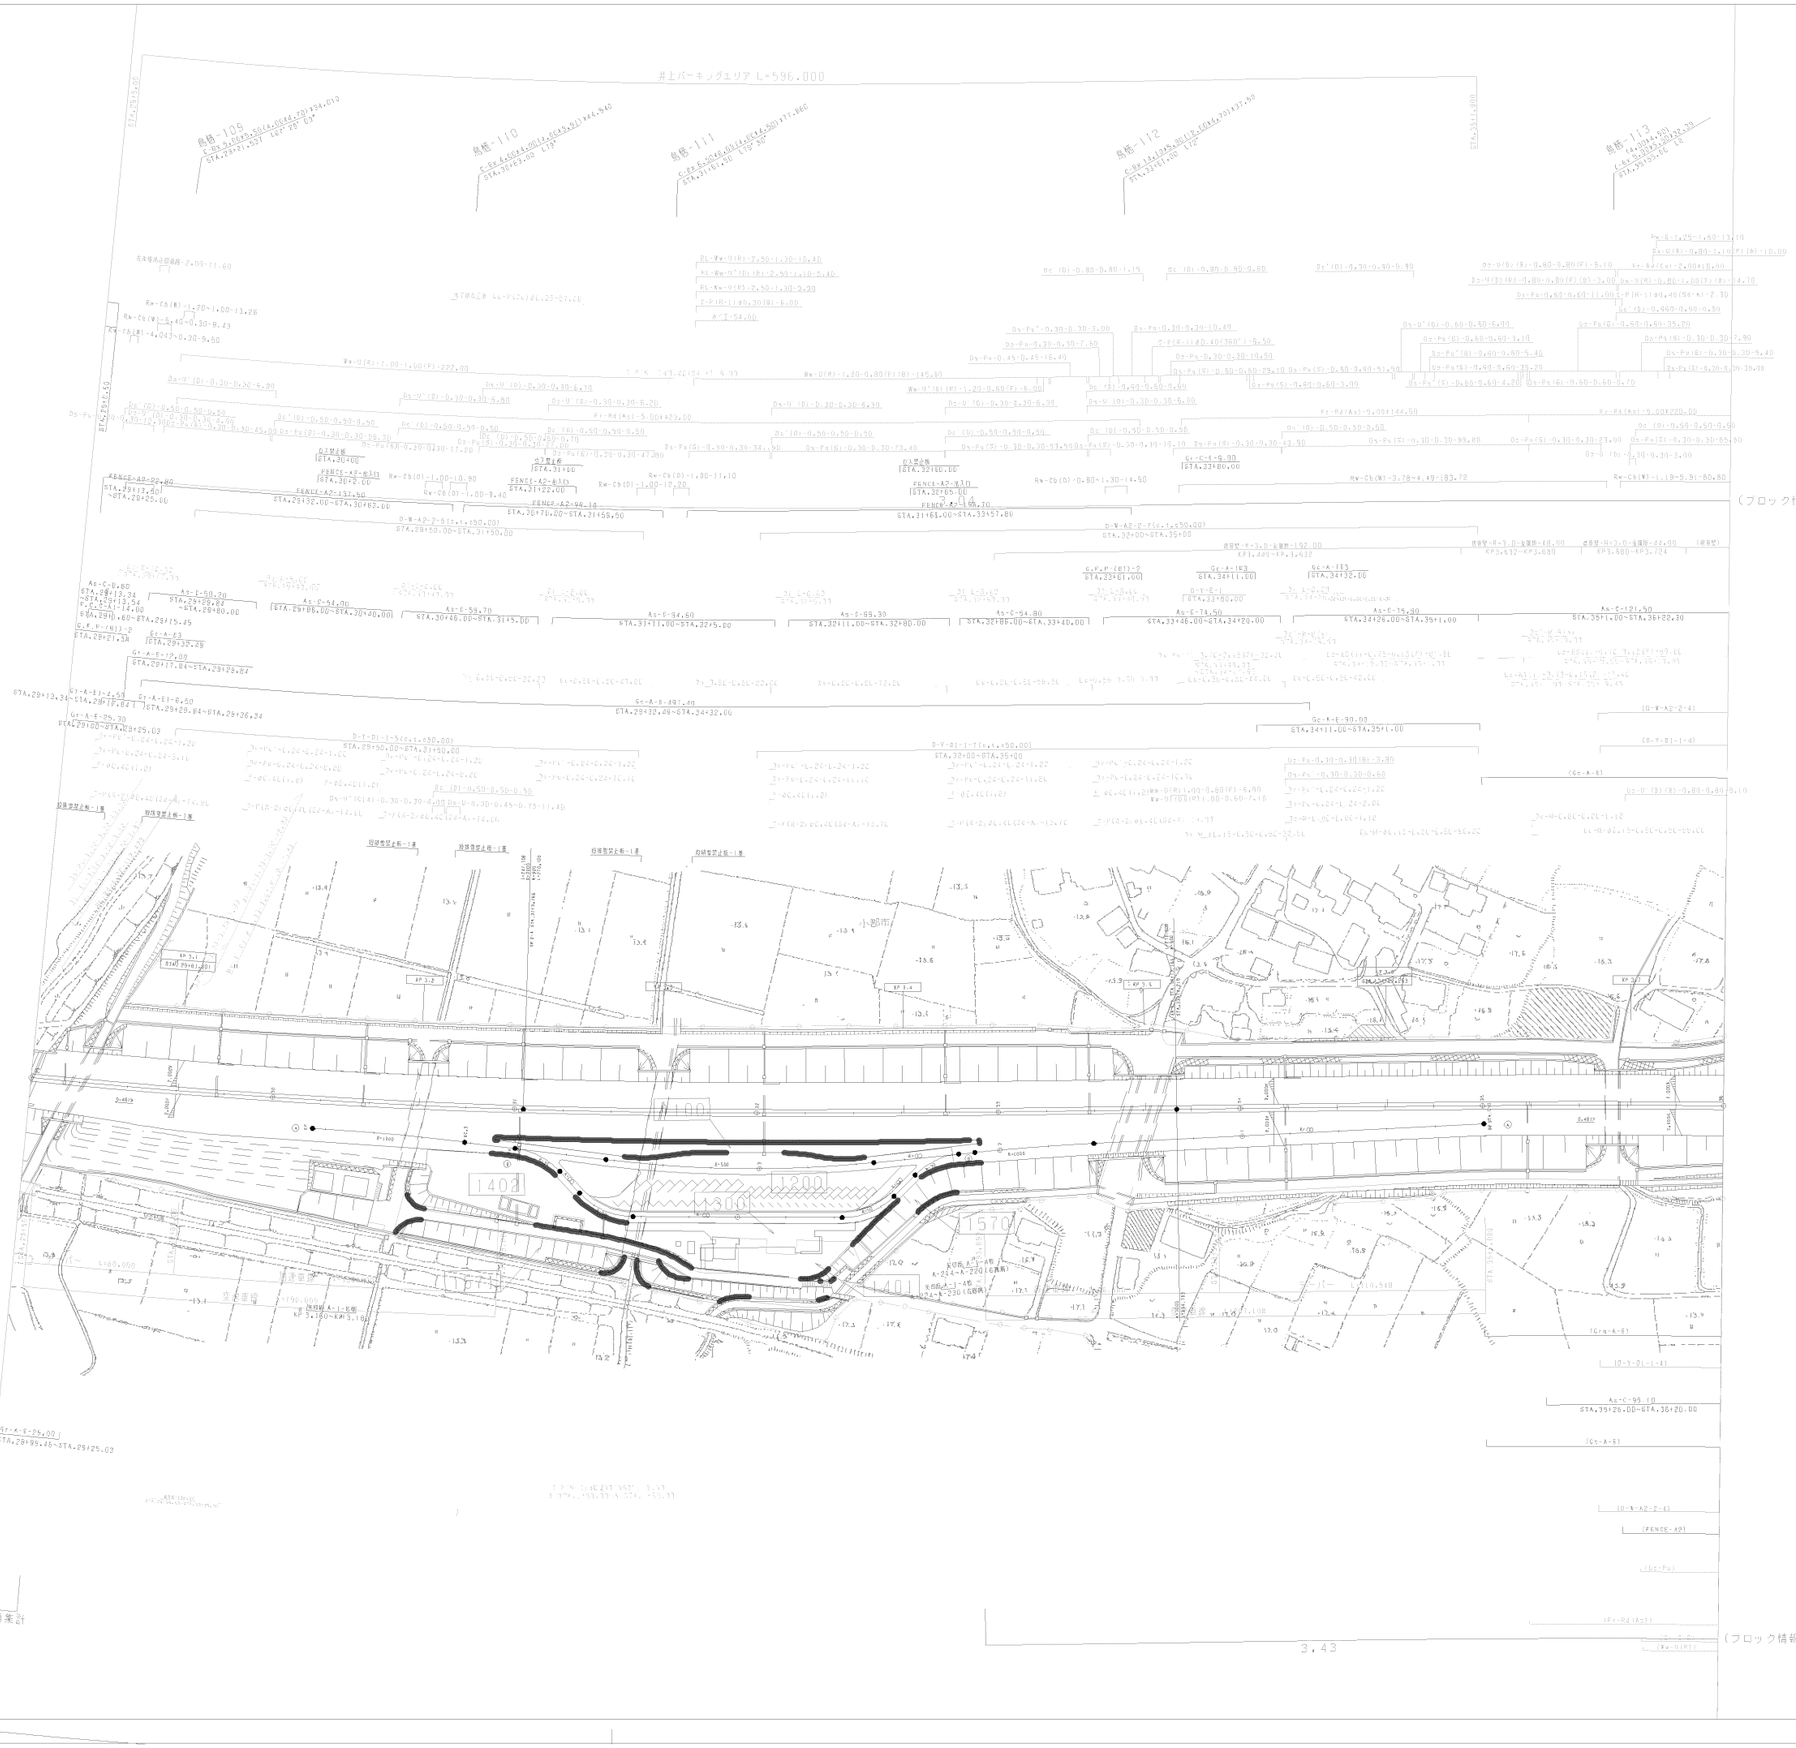

調製年月	摘要
第1回 2006年 1月	
第2回 2018年 11月	

九州横断自動車道長崎大分線 大分自動車道（鳥栖ＪＣＴ～筑後小郡）			——
工種	管理用平面図		——
名称	KP 3.038～KP 3.738 STA.29+00～STA.36+00	縮尺 1/1000	6 7
西日本高速道路（株） 九州支社			

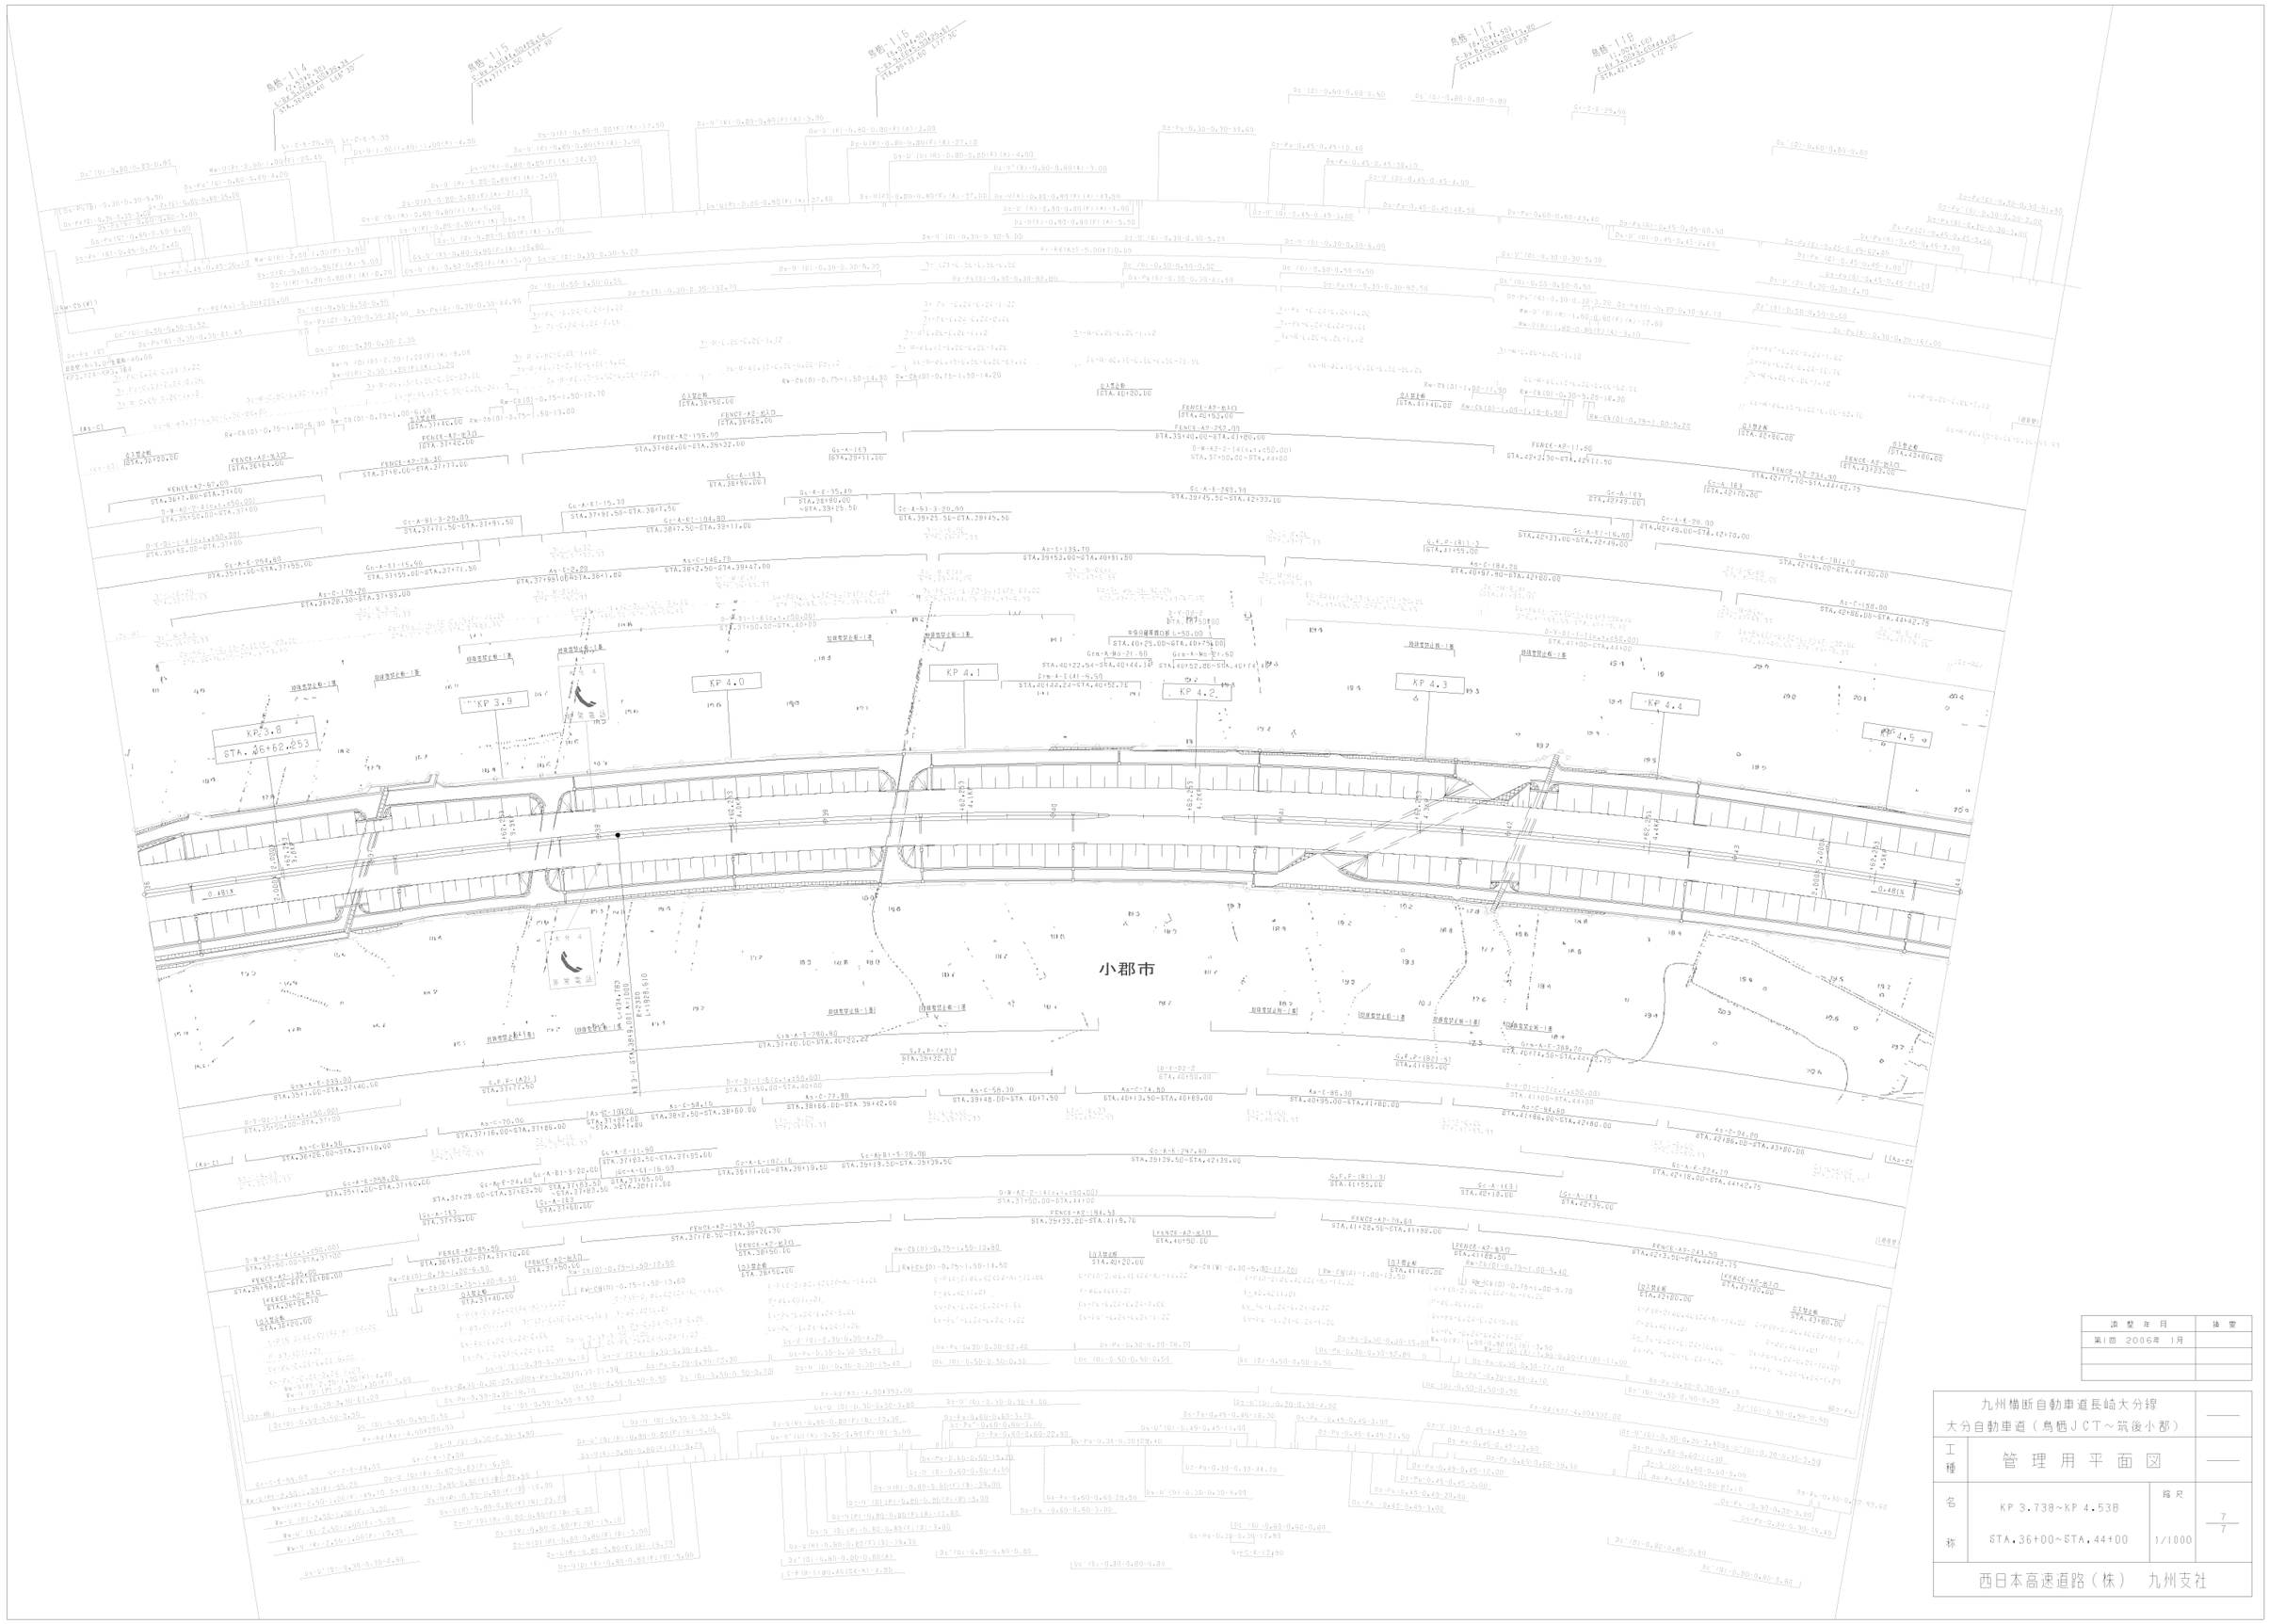

調整年月	備考
第1回 2006年 1月	

九州横断自動車道長崎大分線 大分自動車道（鳥栖ＪＣＴ～筑後小郡）			——
工種	管理用平面図		——
名称	KP 3.738～KP 4.538 STA.36+00～STA.44+00	縮尺 1/1000	7/7
西日本高速道路（株） 九州支社			

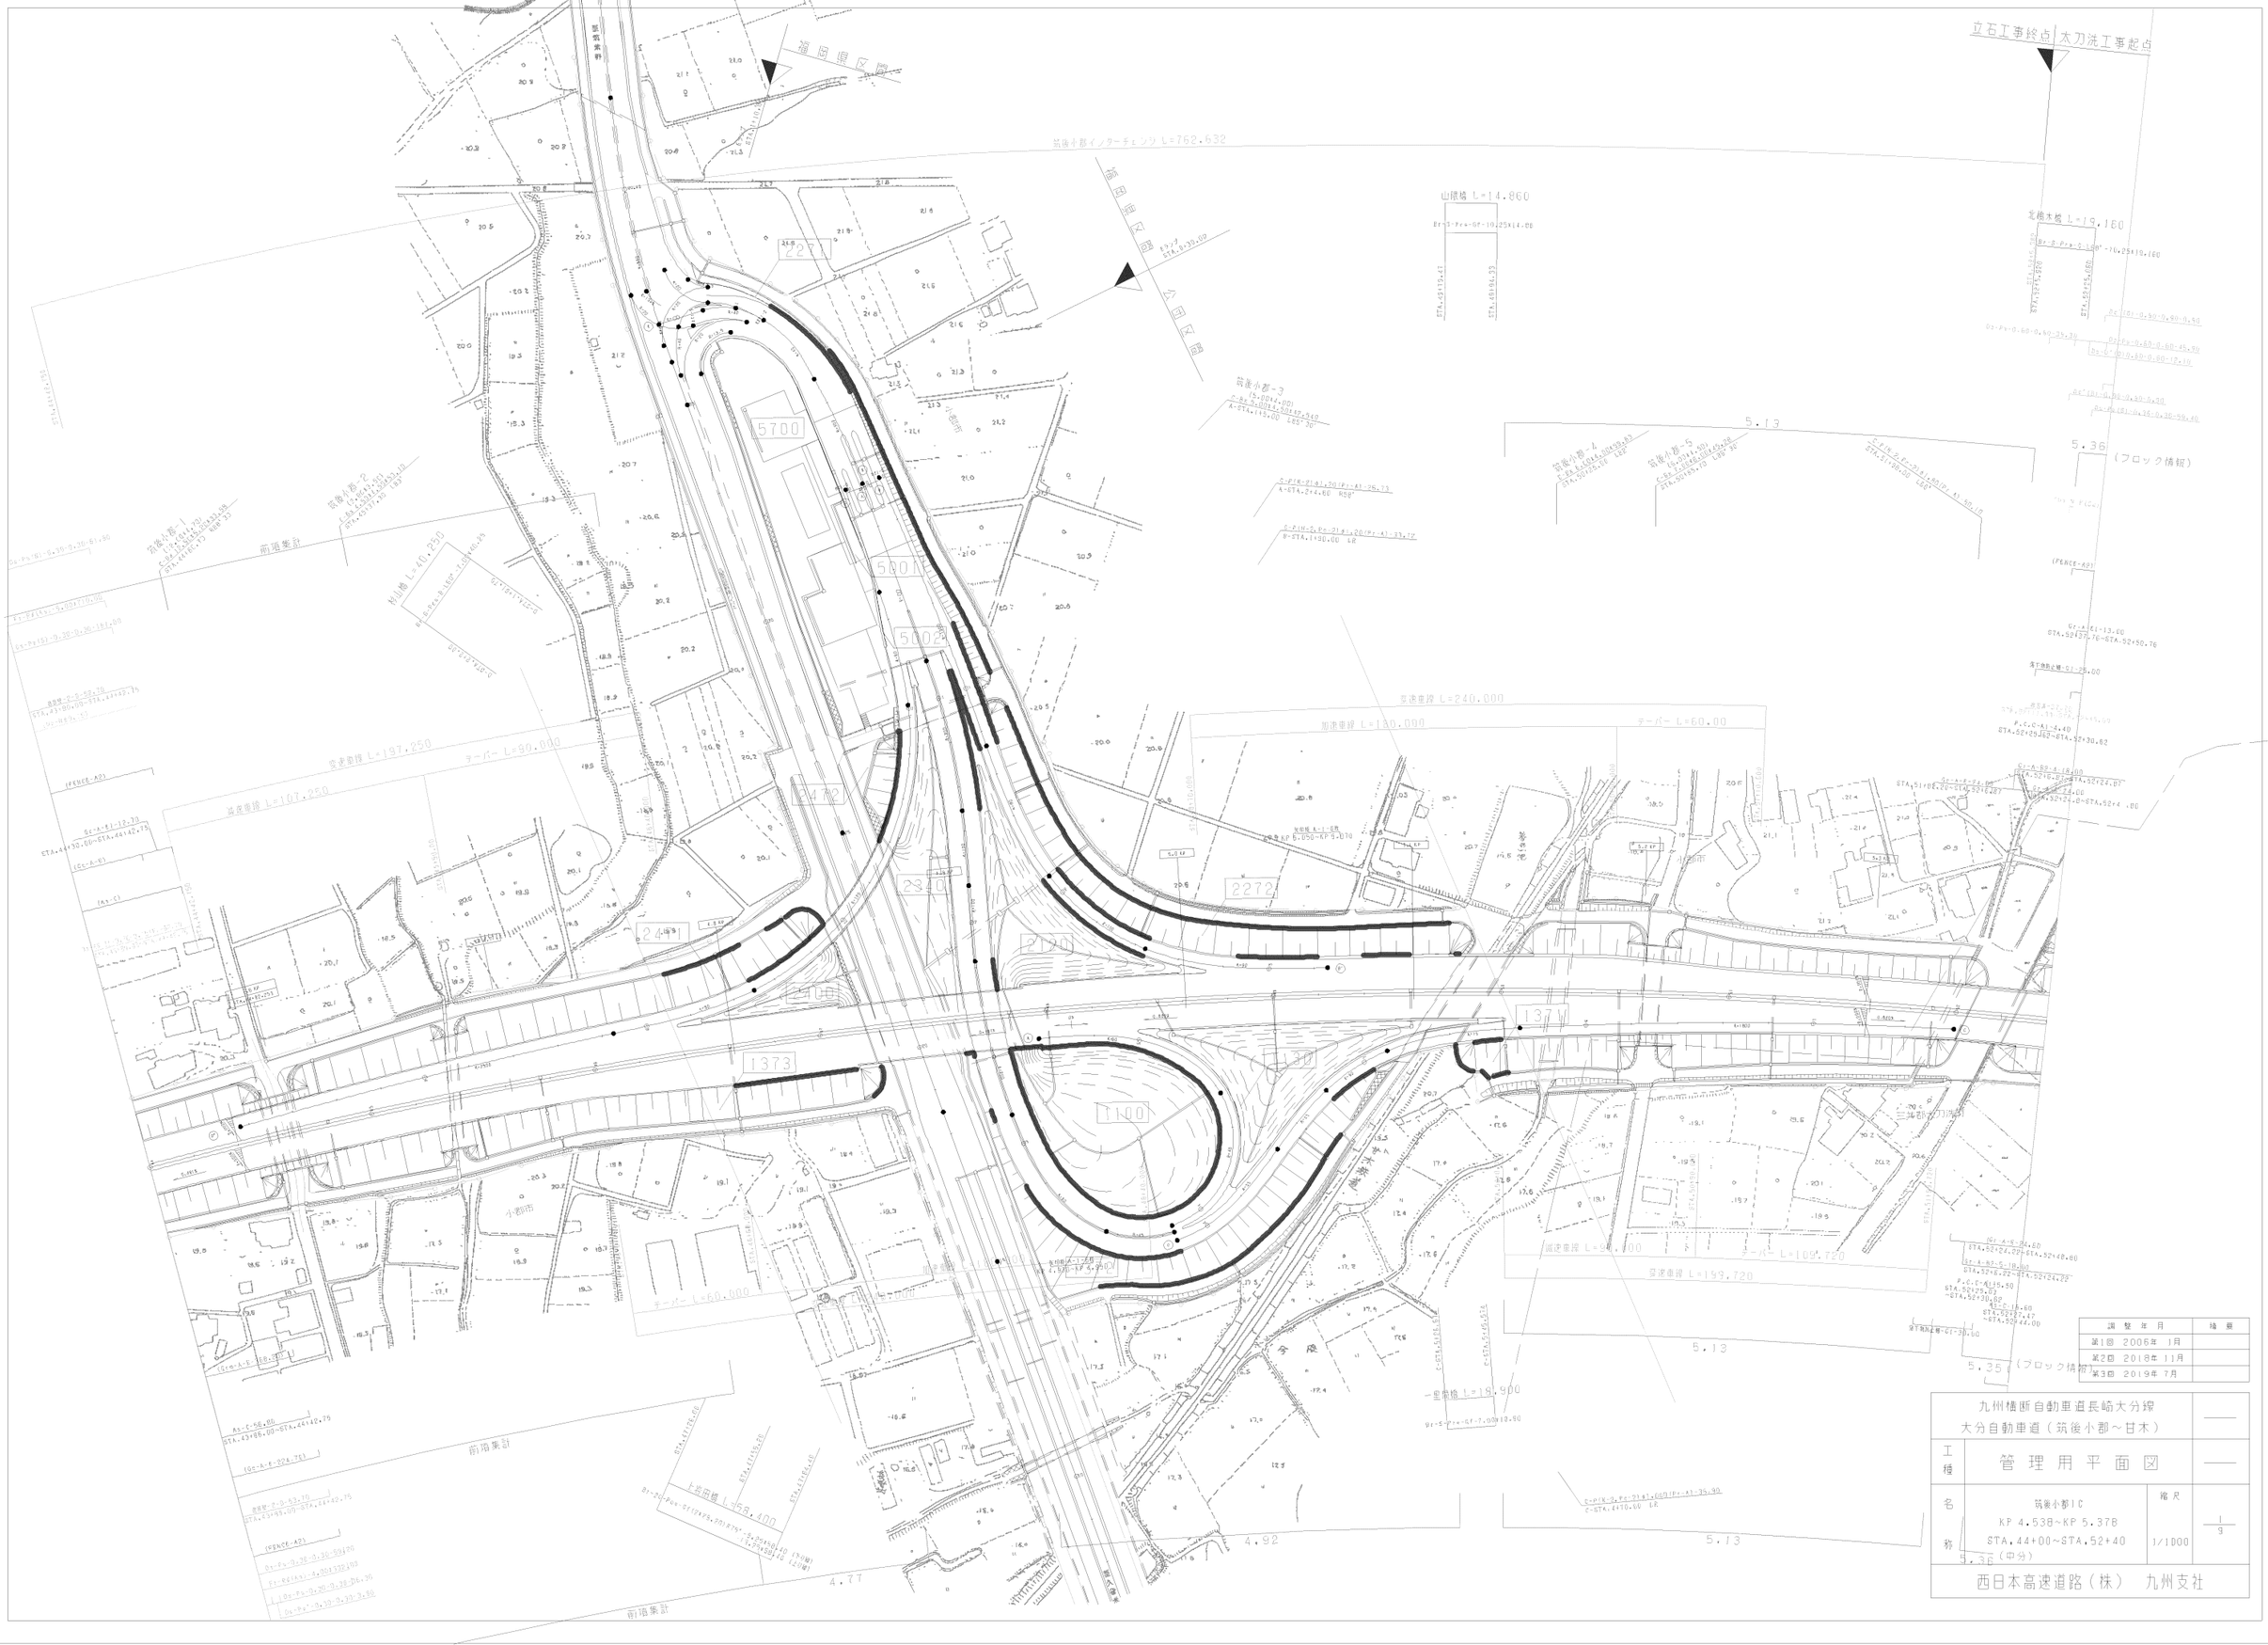

調整年月	摘要
第1回 2006年 1月	
第2回 2018年 11月	
第3回 2019年 7月	

九州横断自動車道長崎大分線 大分自動車道（筑後小郡～甘木）			——
工種	管理用平面図		——
名称	筑後小郡IC KP 4.538～KP 5.378 STA.44+00～STA.52+40 （中分）	縮尺 1/1000	1/9
西日本高速道路（株） 九州支社			

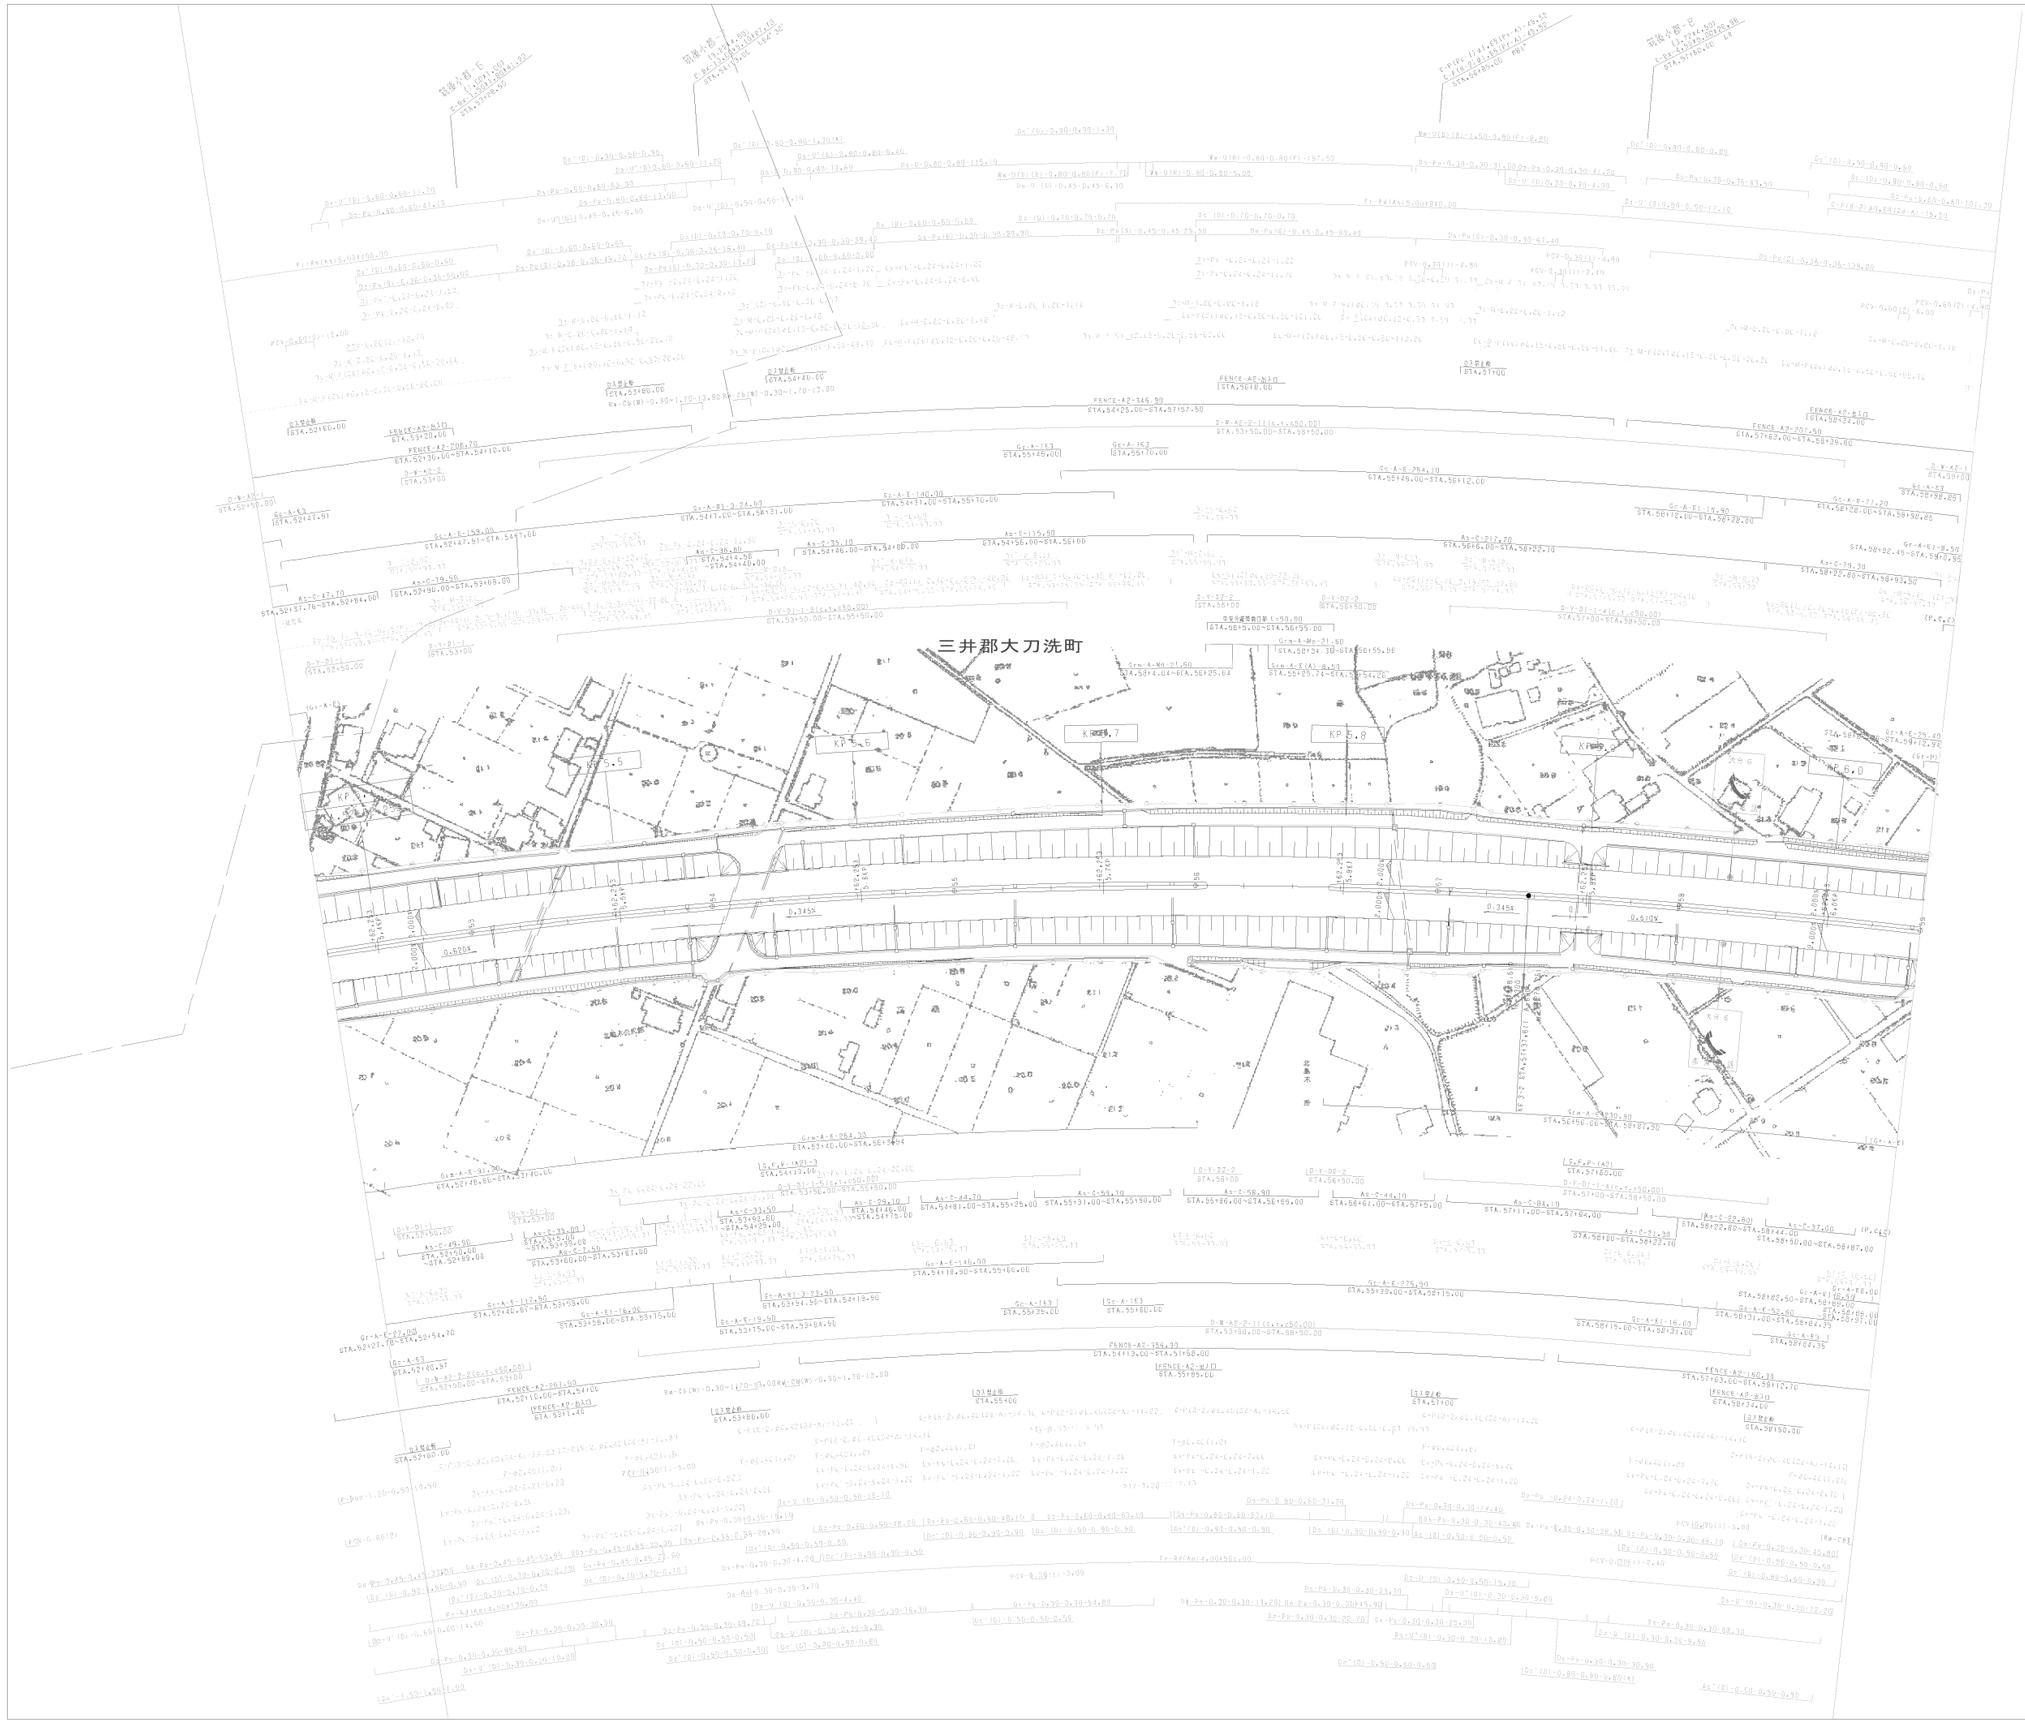

調整年月	備考
第1回 2006年 1月	

九州横断自動車道長崎大分線 大分自動車道（筑後小郡～日田）			——
工種	管理用平面図		——
名称	KP 5.378～KP 6.038 STA.52+40～STA.59+00	縮尺 1/1000	2 9
西日本高速道路（株） 九州支社			

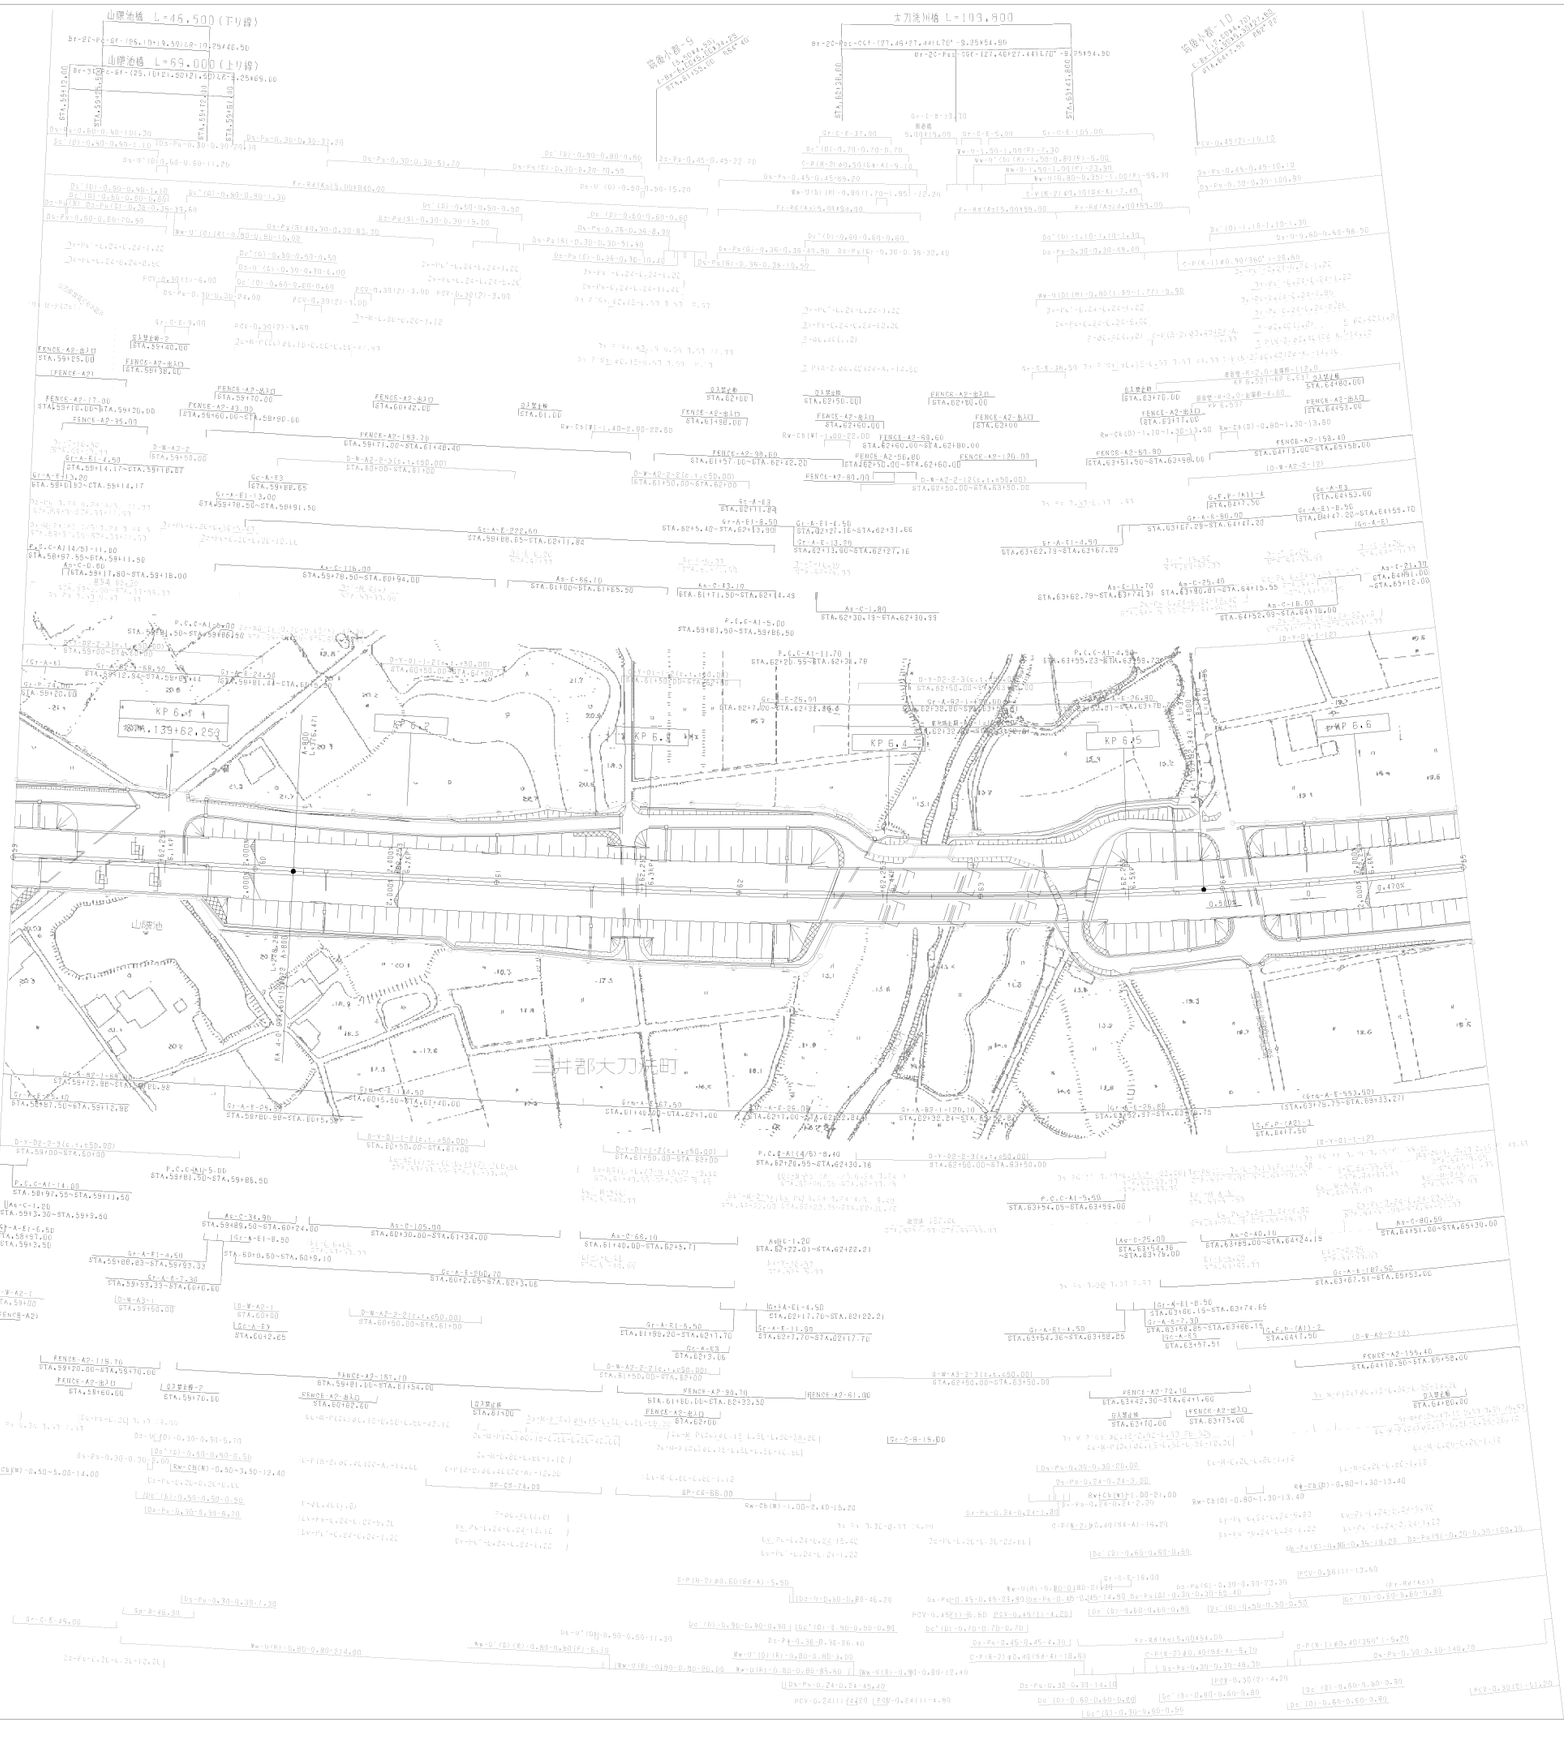

調整年月	摘要
第1回 2006年 1月	
第2回 2011年 2月	

九州横断自動車道長崎大分線 大分自動車道（筑後小郡～甘木）			——
工種	管理用平面図		——
名称	KP 6.038~KP 6.638 STA.59+00~STA.65+00	縮尺 1/1000	3/9
西日本高速道路（株） 九州支社			

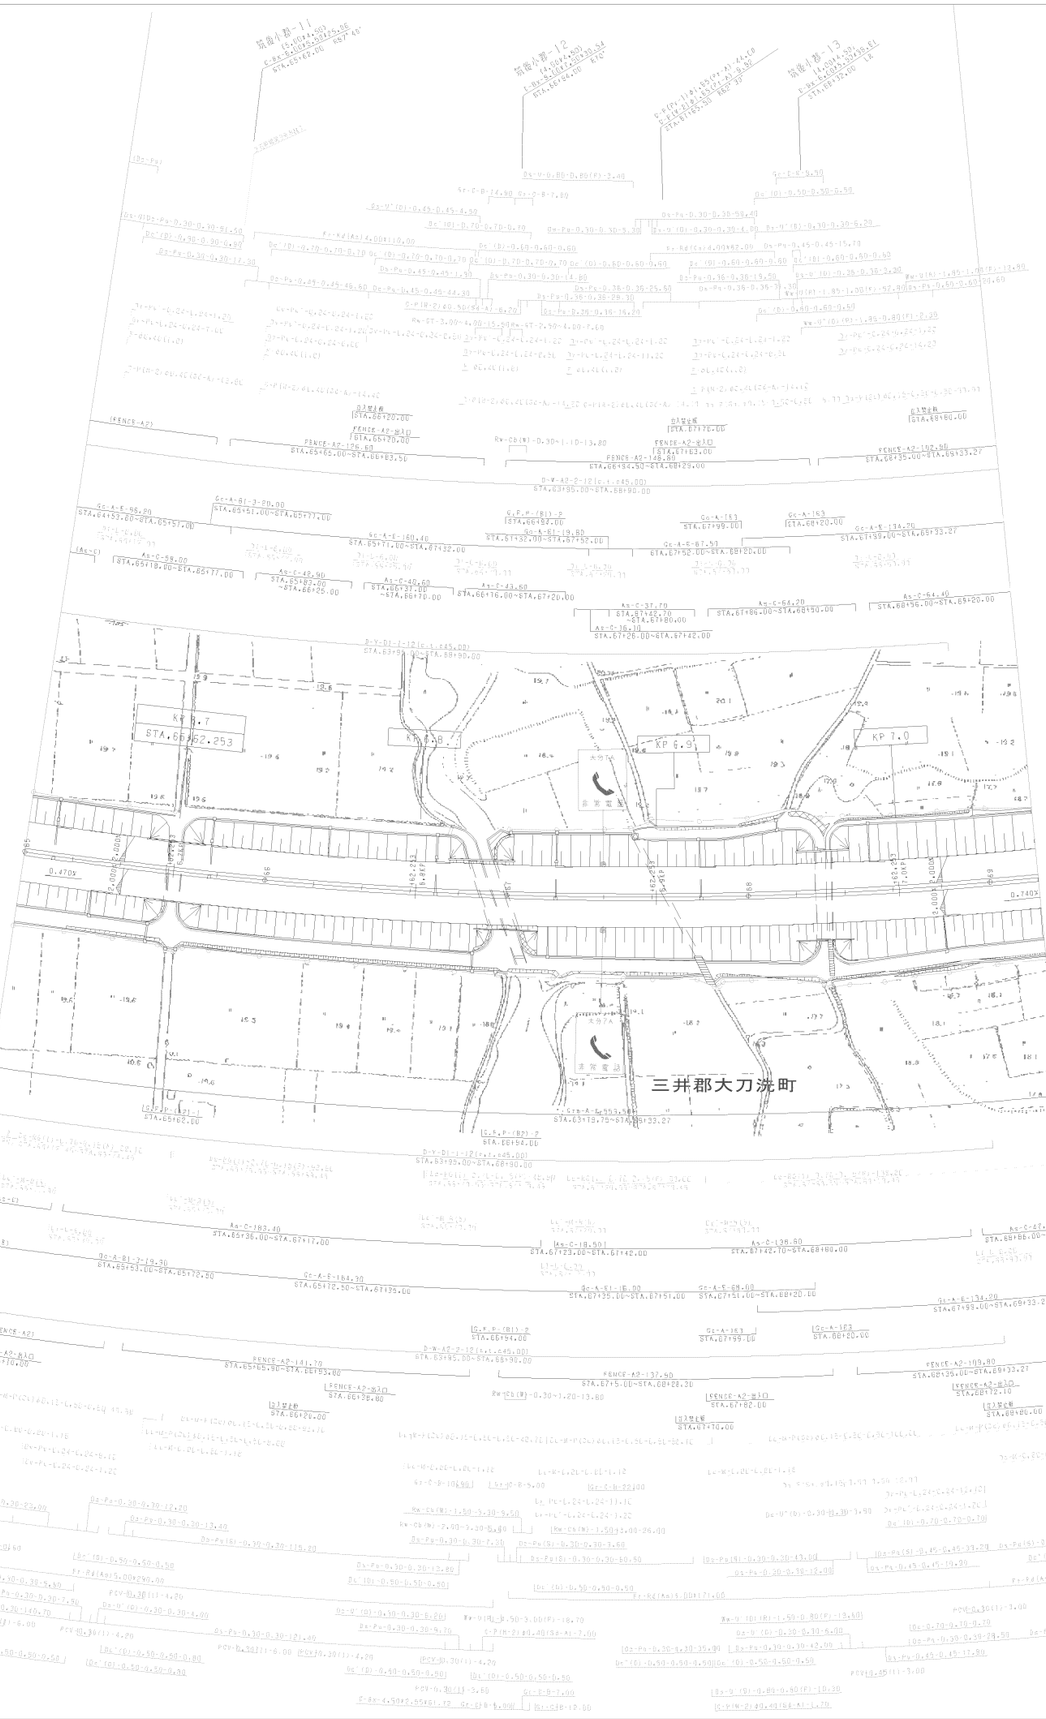

調 製 年 月	摘 要
第1回 2006年 1月	

九州横断自動車道長崎大分線 大分自動車道（筑後小郡～甘木）			——
工種	管 理 用 平 面 図		——
名称	KP 6.638～KP 7.058 STA.65+00～STA.69+20	縮尺 1/1000	4 9
西日本高速道路（株） 九州支社			

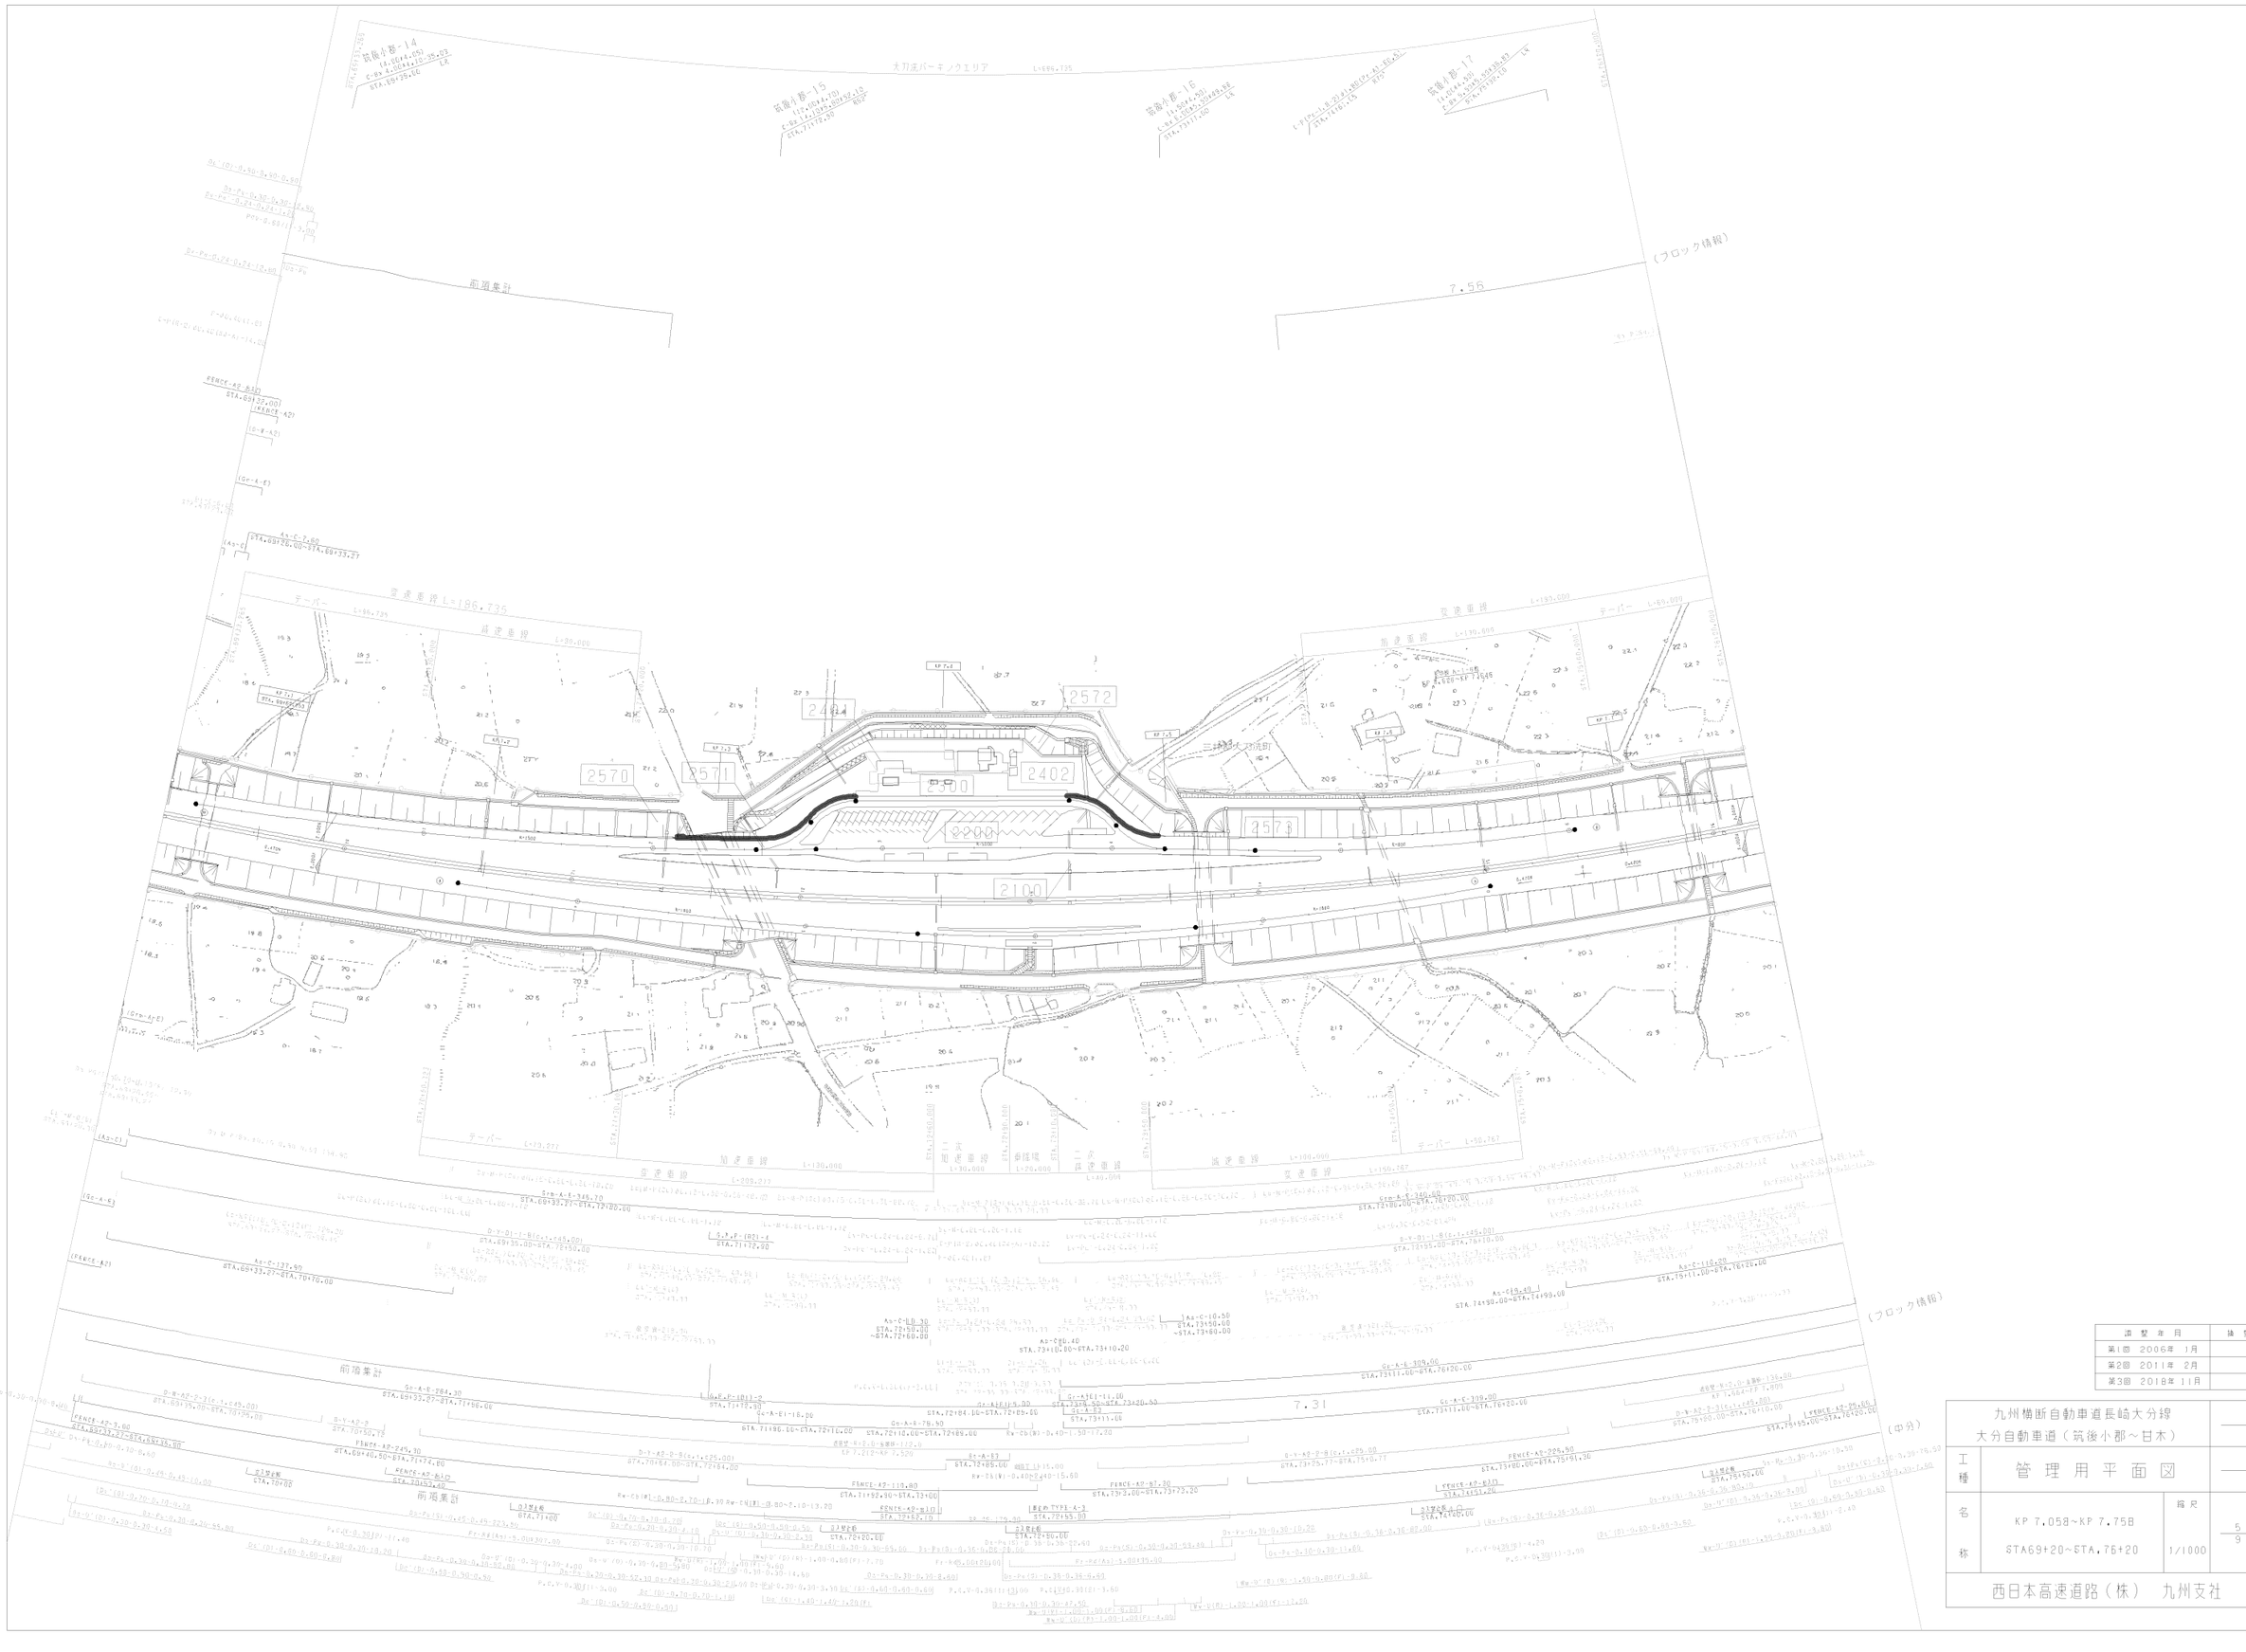

調整年月	摘要
第1回 2006年 1月	
第2回 2011年 2月	
第3回 2018年 11月	

九州横断自動車道長崎大分線 大分自動車道（筑後小郡～甘木）			——
工種	管理用平面図		——
名称	KP 7.058～KP 7.758 STA69+20～STA.76+20	縮尺 1/1000	5 9
西日本高速道路（株） 九州支社			

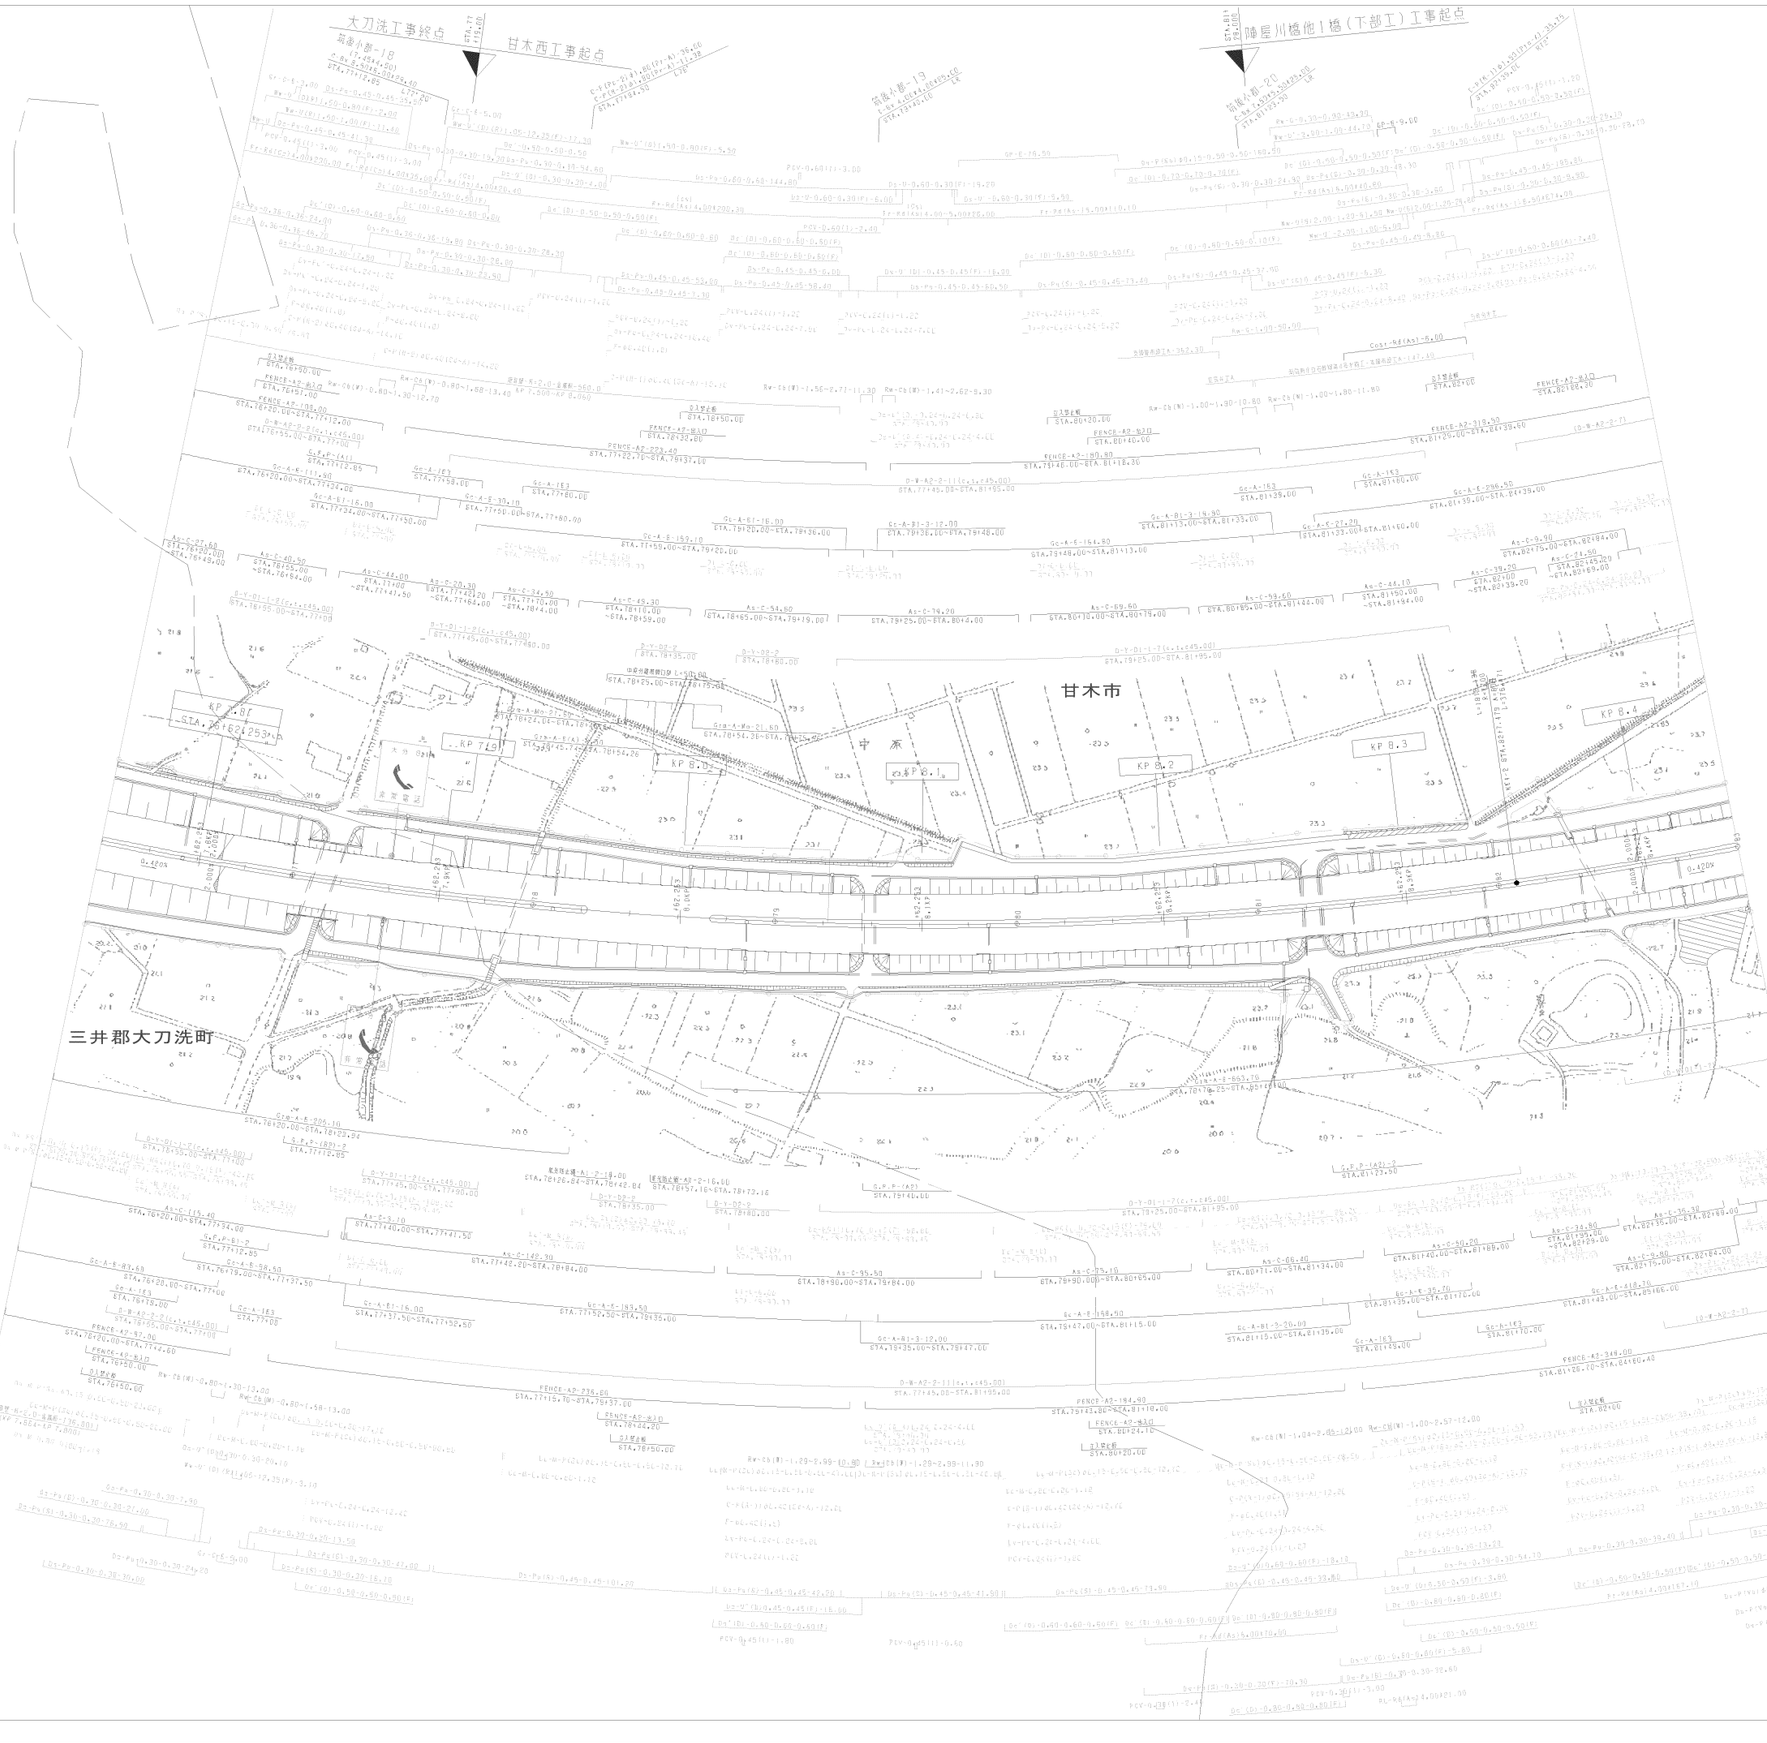

訂 整 年 月	摘 要
第1回 2006年 1月	
第2回 2011年 2月	

九州横断自動車道長崎大分線 大分自動車道（筑後小郡～甘木）			——
工種	管 理 用 平 面 図		——
名称	KP 7.758~KP 8.438 STA.76+20~STA.83+00	縮尺 1/1000	6 9
西日本高速道路（株） 九州支社			

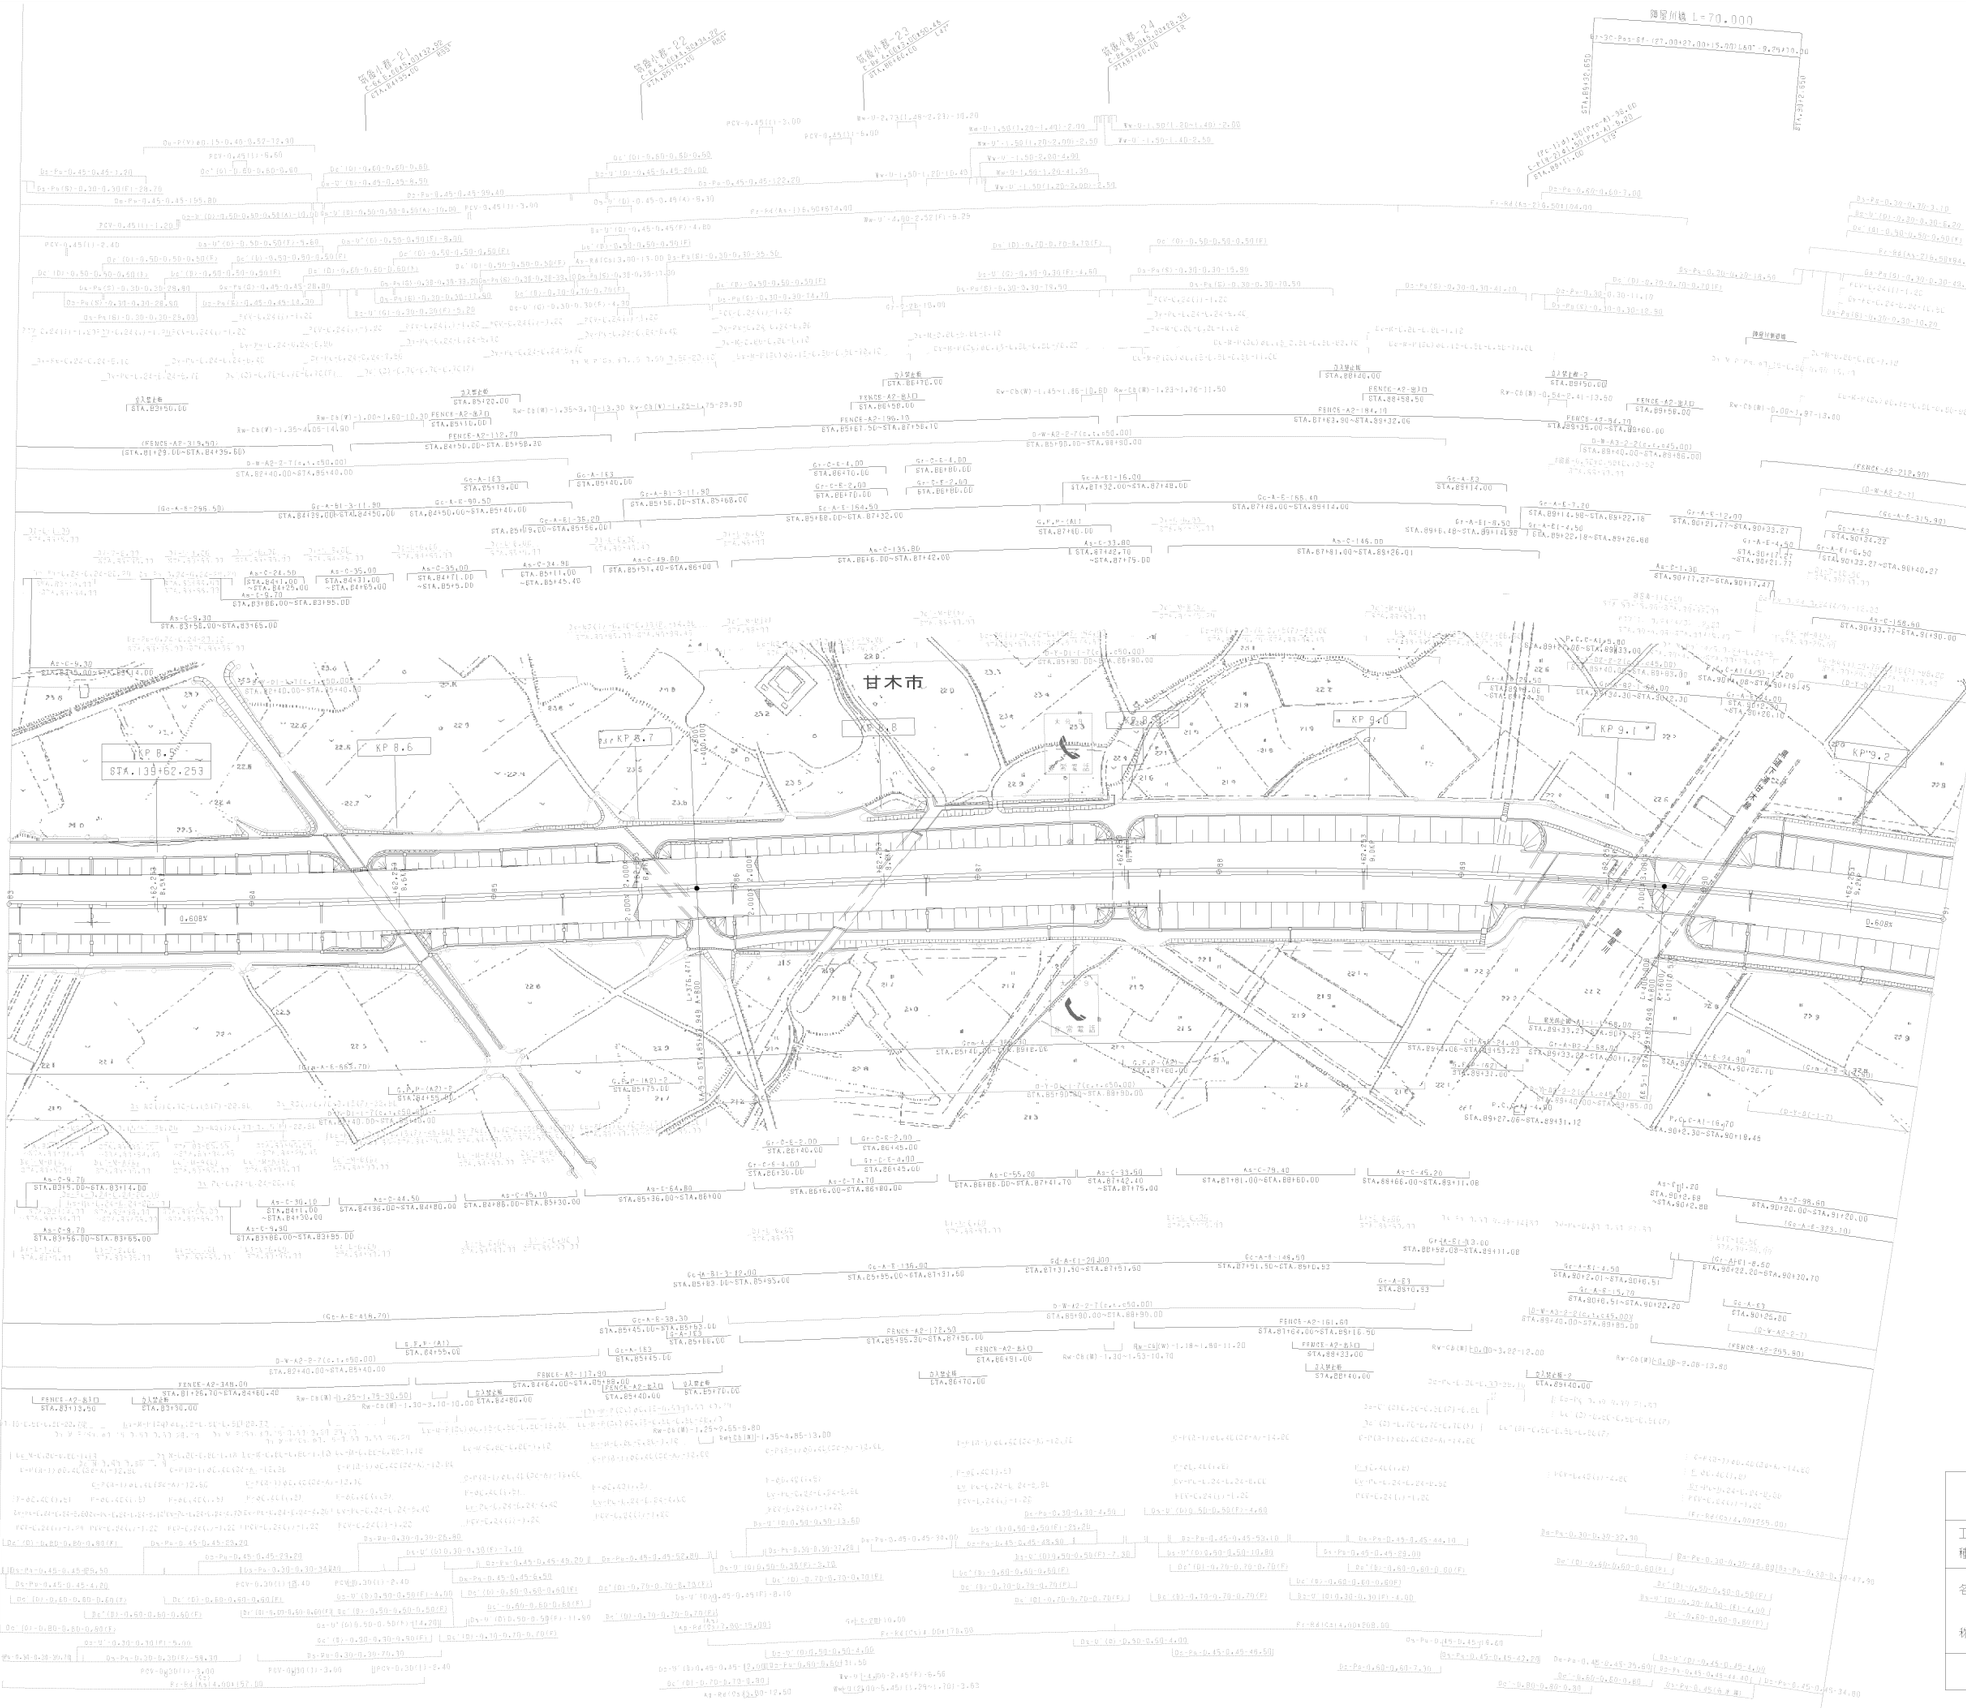

調整年月	備考
第1回 2006年 1月	

九州横断自動車道長崎大分線 大分自動車道（筑後小郡～甘木）			——
工種	管理用平面図		——
名称	KP 8.438～KP 9.238 STA.83+00～STA.91+00	縮尺 1/1000	7 9
西日本高速道路（株） 九州支社			

甘木舗装工事終点　朝倉舗装工事起点

障泉川橋他1橋（下部工）工事終点小石原川橋（下部工）工事起点

甘木市

KP 9.3

KP 9.4

KP 9.5

KP 9.6

KP 9.7

KP 9.8

KP 9.9

調整年月	摘要
第1回　2006年　1月	

九州横断自動車道長崎大分線
大分自動車道（筑後小郡～甘木）

工種	管理用平面図		
名称	KP 9.238～KP 9.978 STA.91+00～STA.98+40	縮尺 1/1000	8/9

西日本高速道路（株）　九州支社

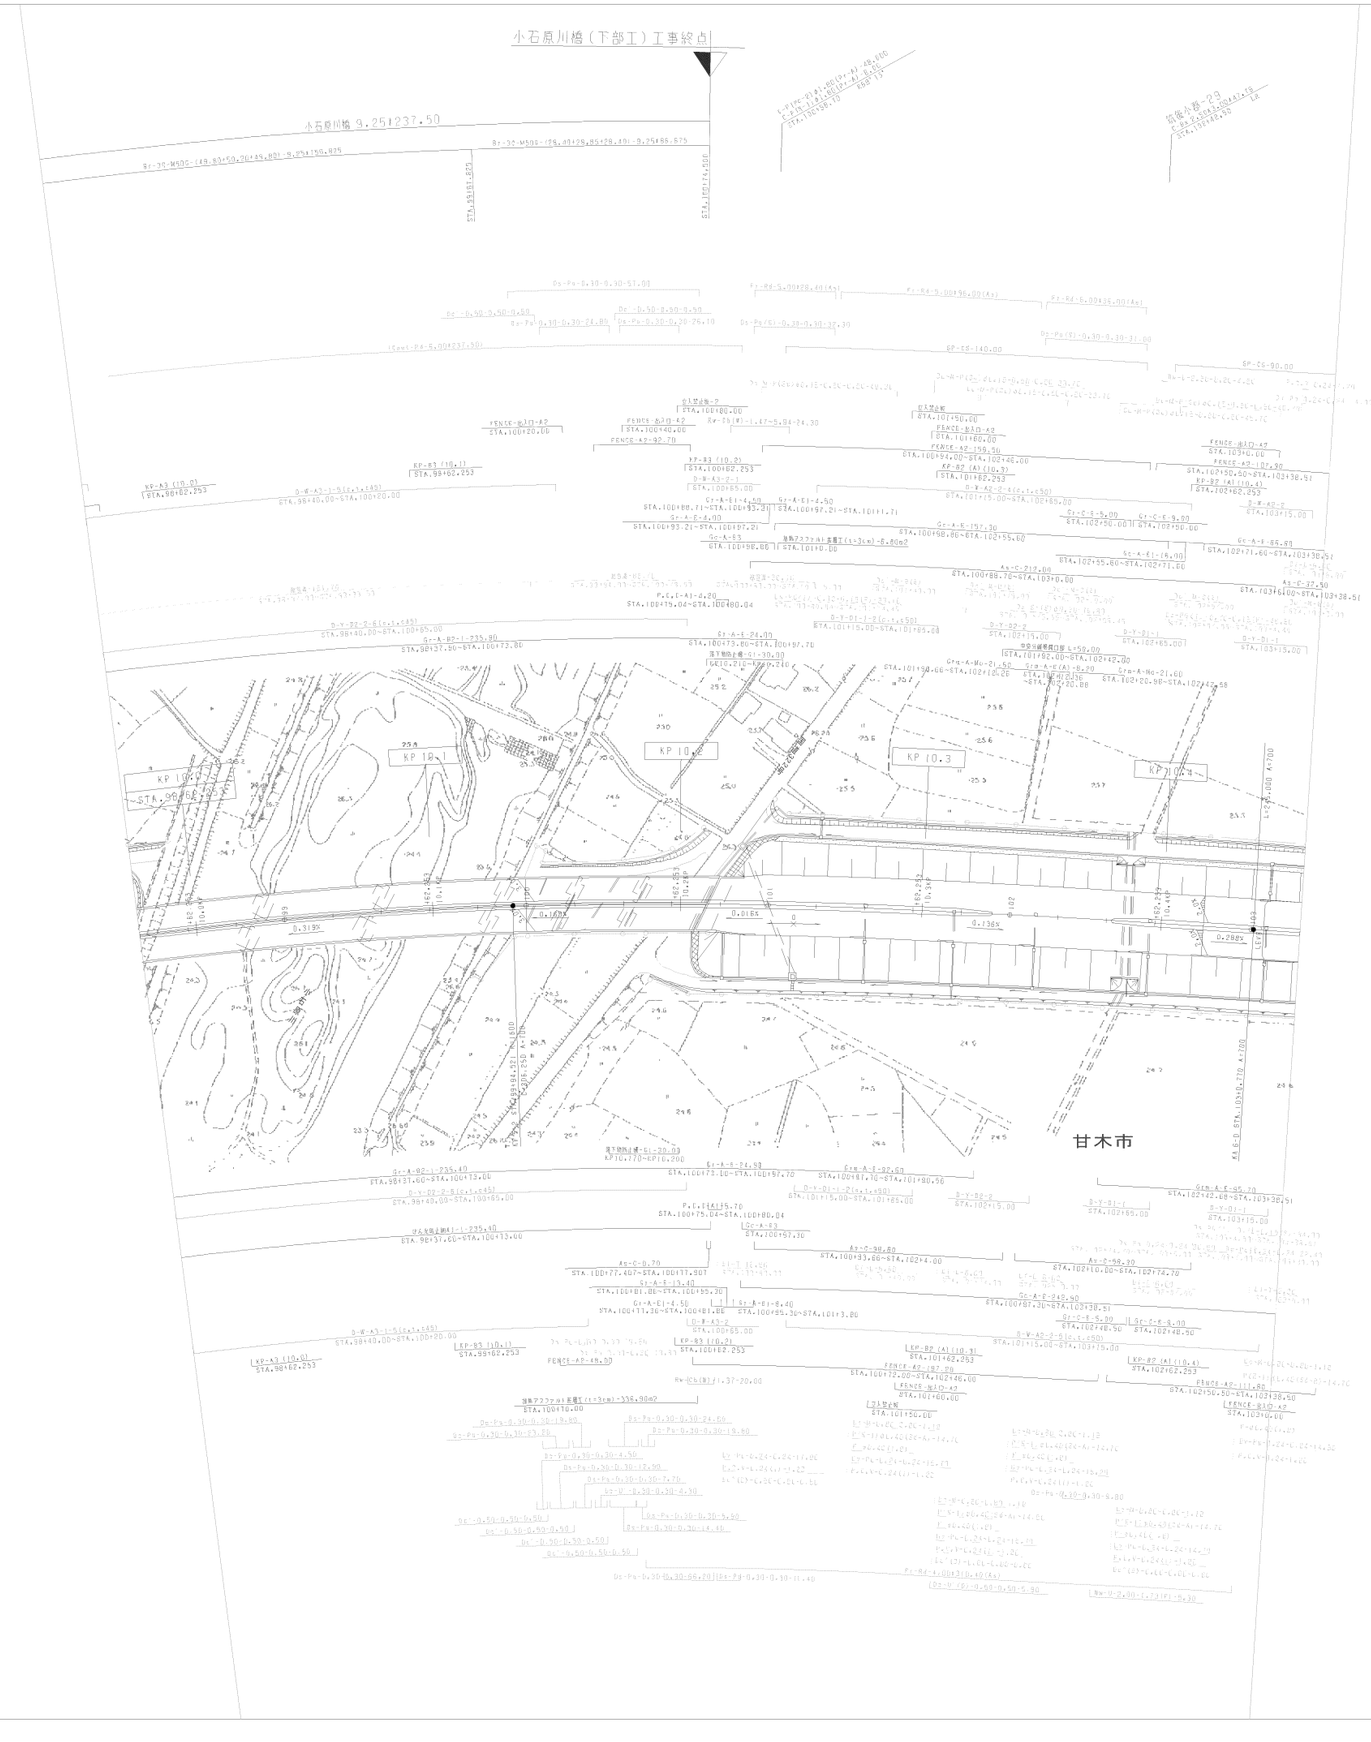

調製年月	摘要
第1回 2006年 1月	

九州横断自動車道長崎大分線 大分自動車道（筑後小郡～甘木）			——
工種	管理用平面図		——
名称	KP 9.978～KP 10.458 STA.98+40～STA.103+20	縮尺 1/1000	9 9
西日本高速道路（株） 九州支社			

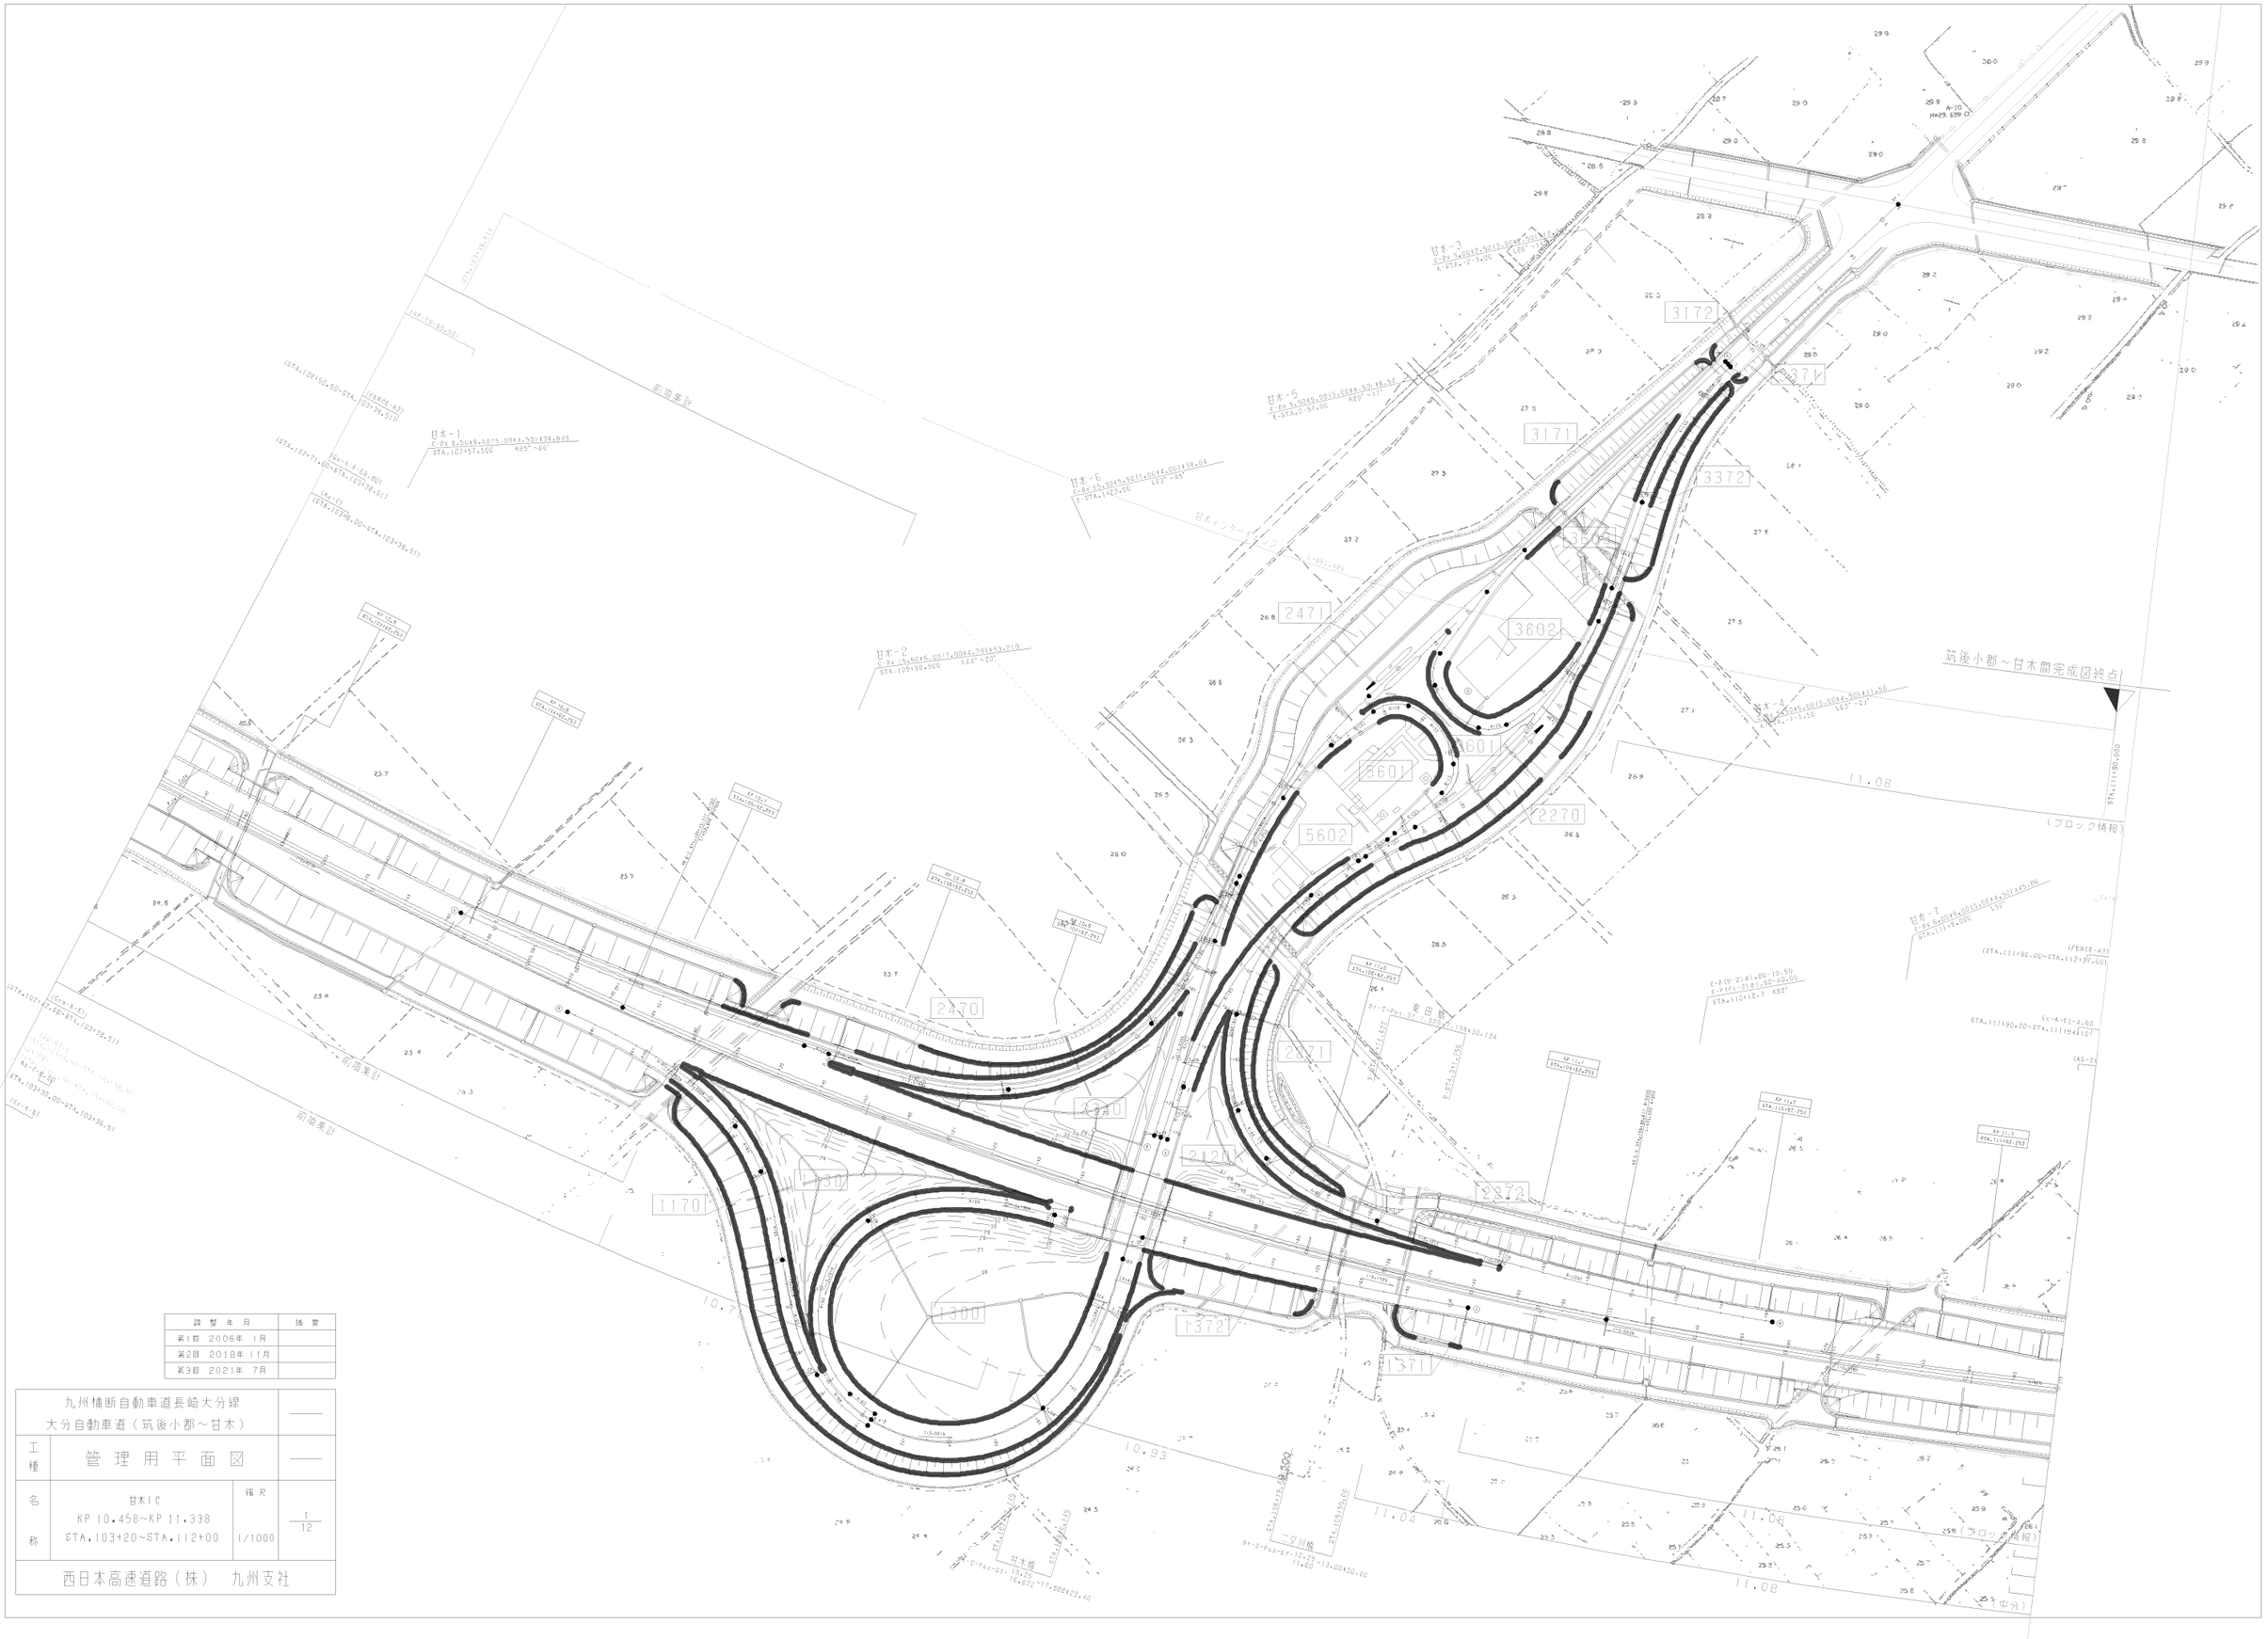

調整年月	摘要
第1回 2006年 1月	
第2回 2018年 11月	
第3回 2021年 7月	

九州横断自動車道長崎大分線 大分自動車道（筑後小郡～甘木）			——
工種	管理用平面図		——
名称	甘木IC KP 10.458～KP 11.338 STA.103+20～STA.112+00	縮尺 1/1000	1/12
西日本高速道路（株） 九州支社			

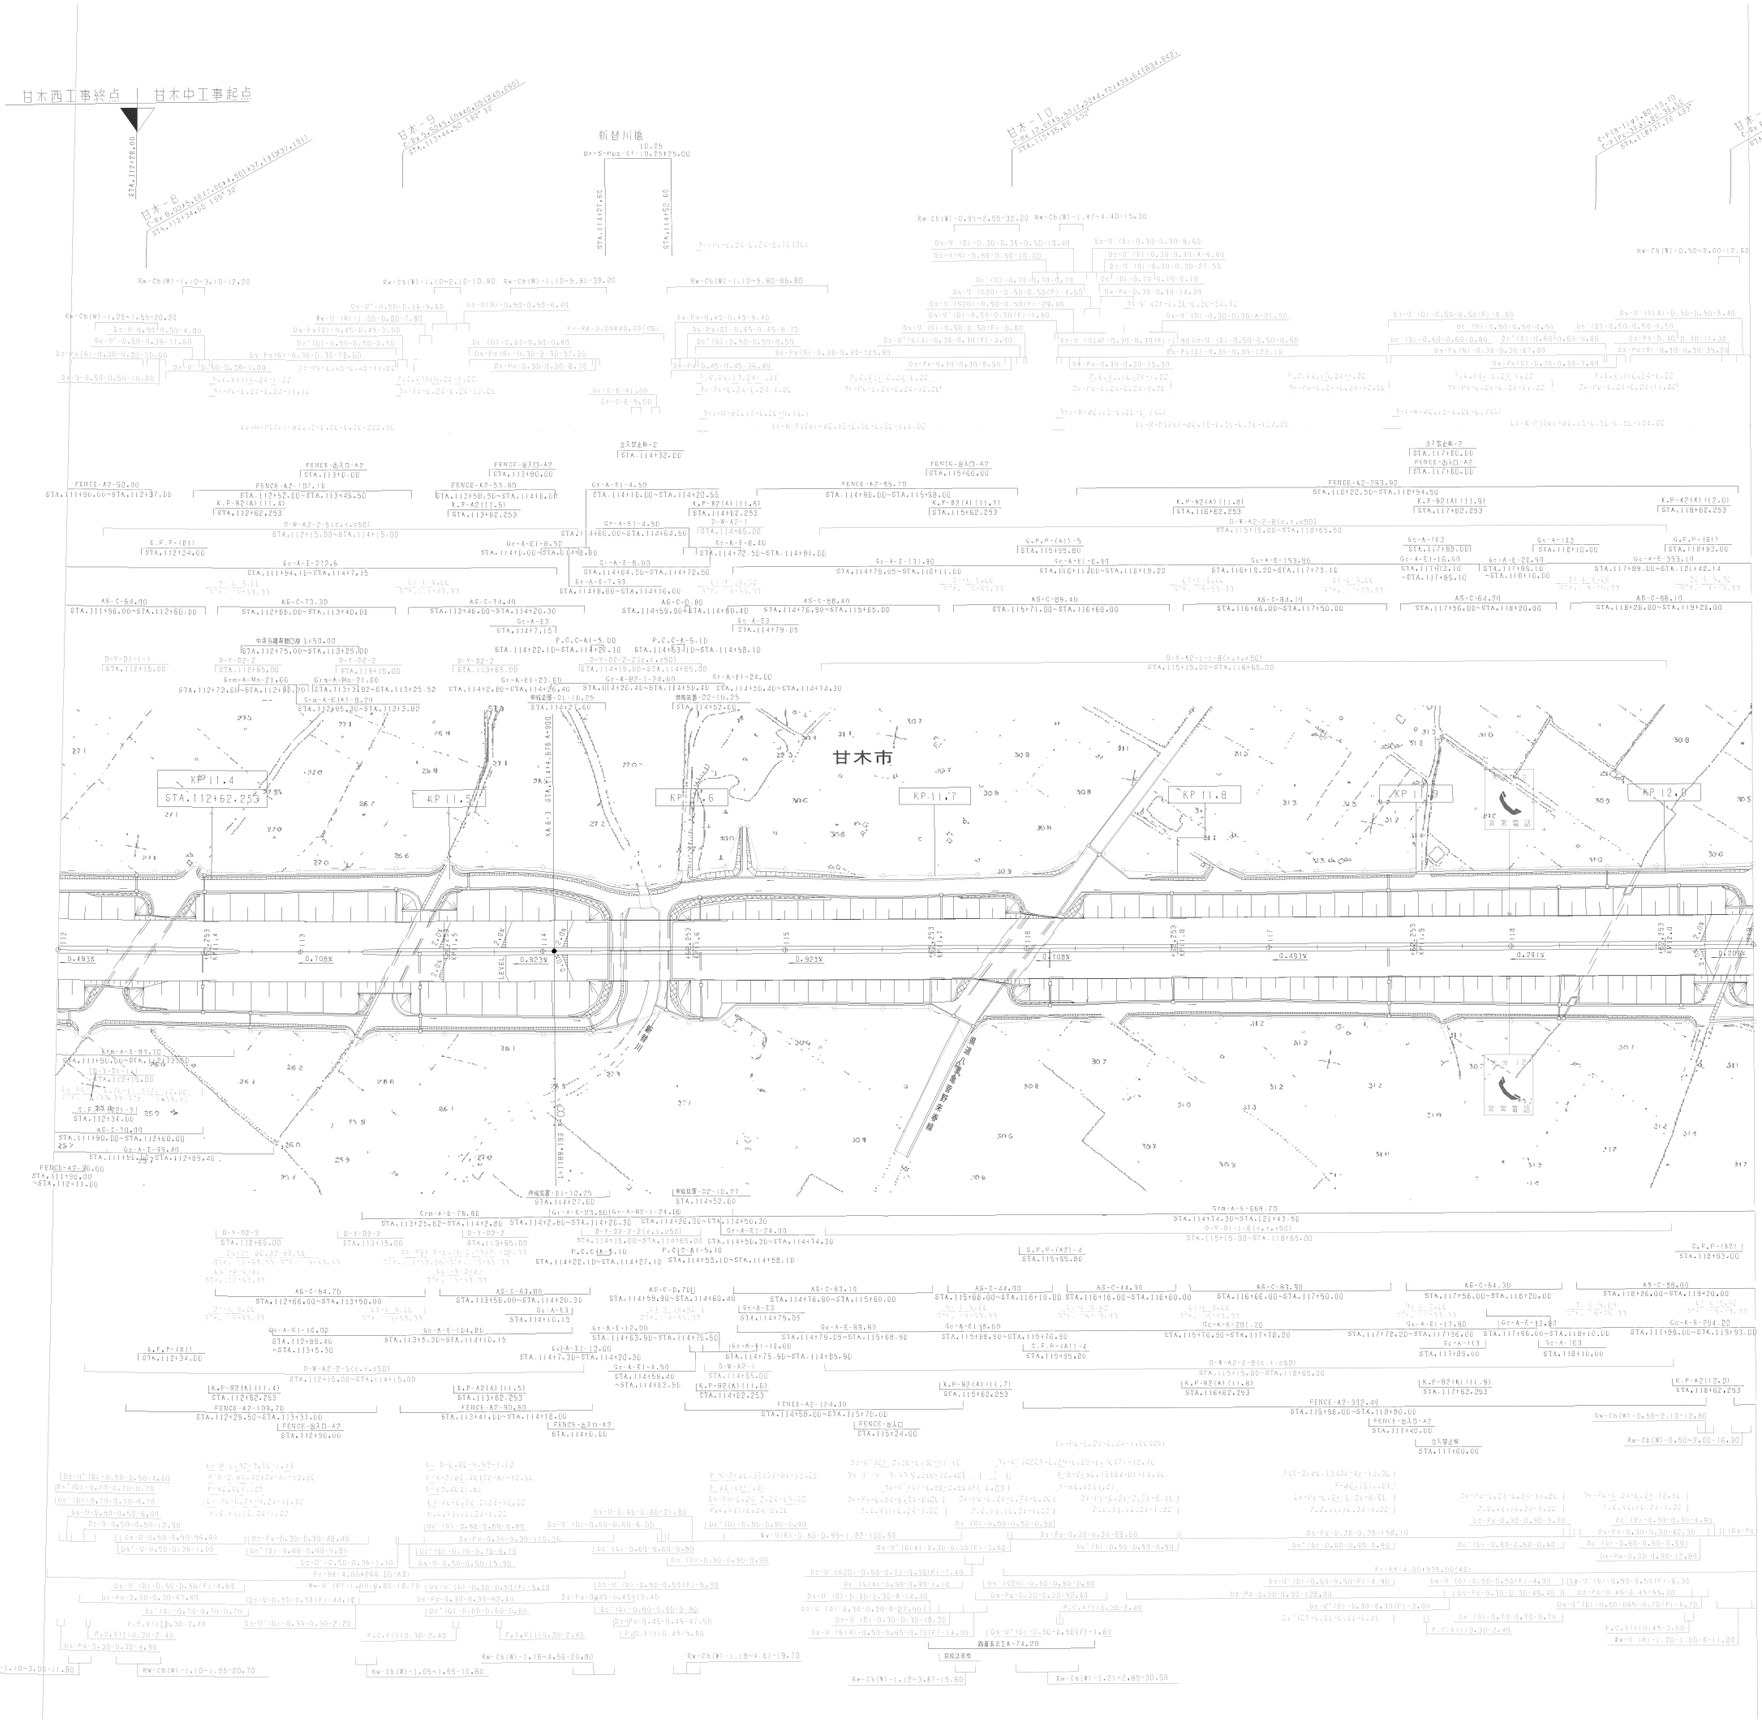

調 整 年 月	摘 要
第1回 2006年 1月	

九州横断自動車道長崎大分線 大分自動車道（甘木～朝倉）			——
工種	管 理 用 平 面 図		——
名称	KP 11.338～KP 12.038 STA.112+00～STA.119+00	縮尺 1/1000	2 12
西日本高速道路（株） 九州支社			

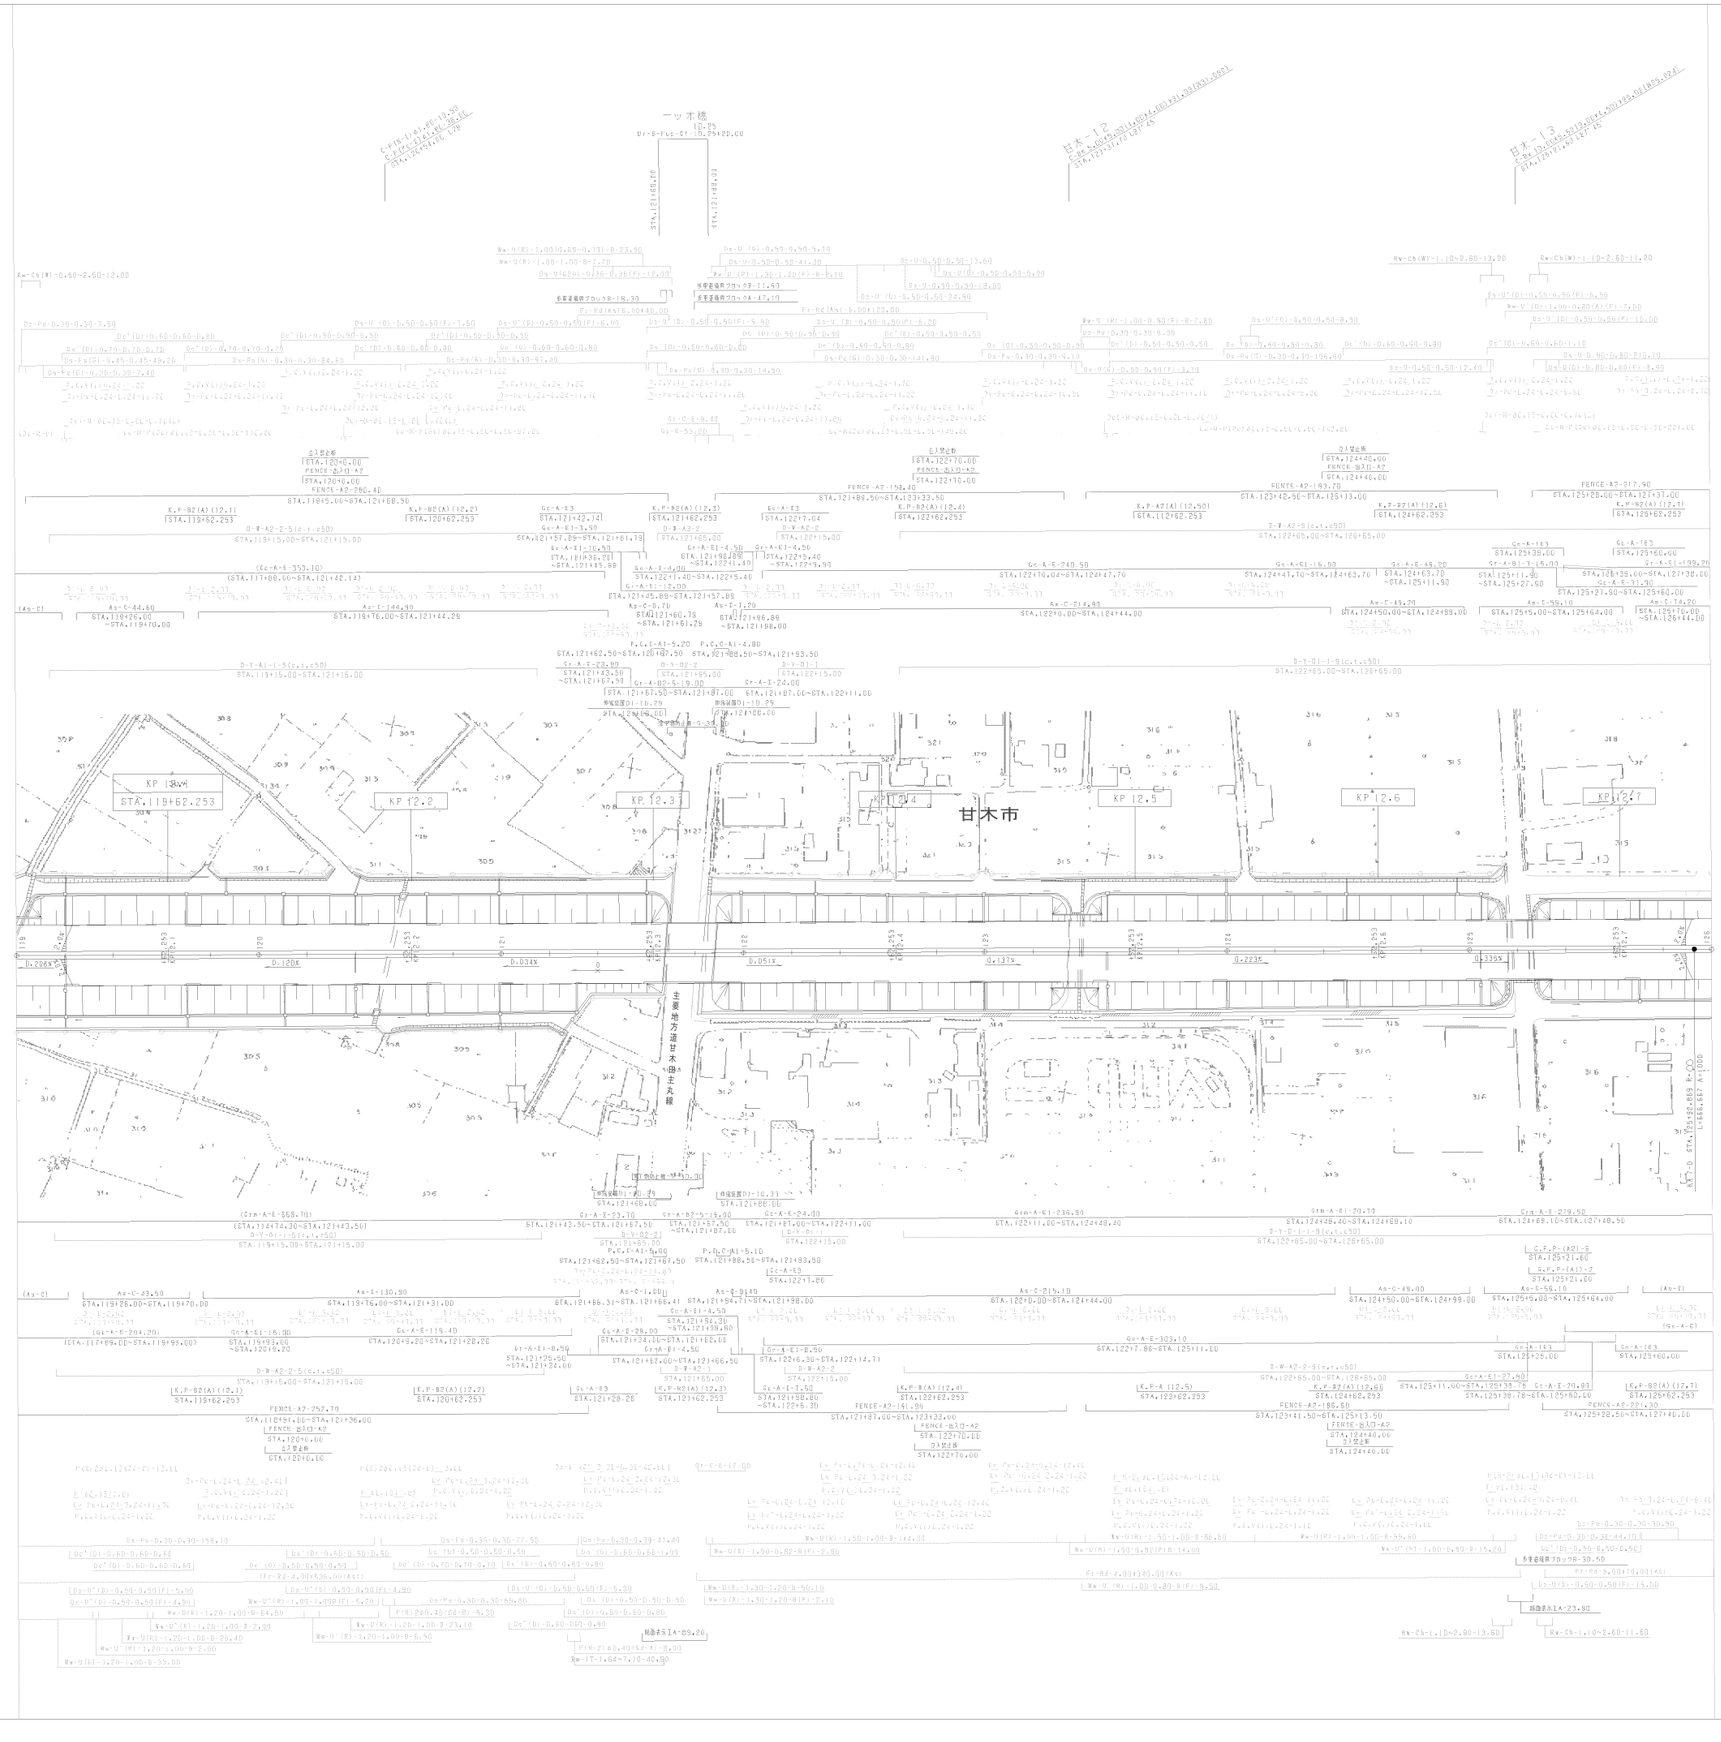

調整年月	摘要
第1回 2006年 1月	

九州横断自動車道長崎大分線 大分自動車道（甘木～朝倉）			——
工種	管理用平面図		——
名称	KP. 12.038～KP. 12.738 STA.119+00～STA.126+00	縮尺 1/1000	3 12
西日本高速道路（株） 九州支社			

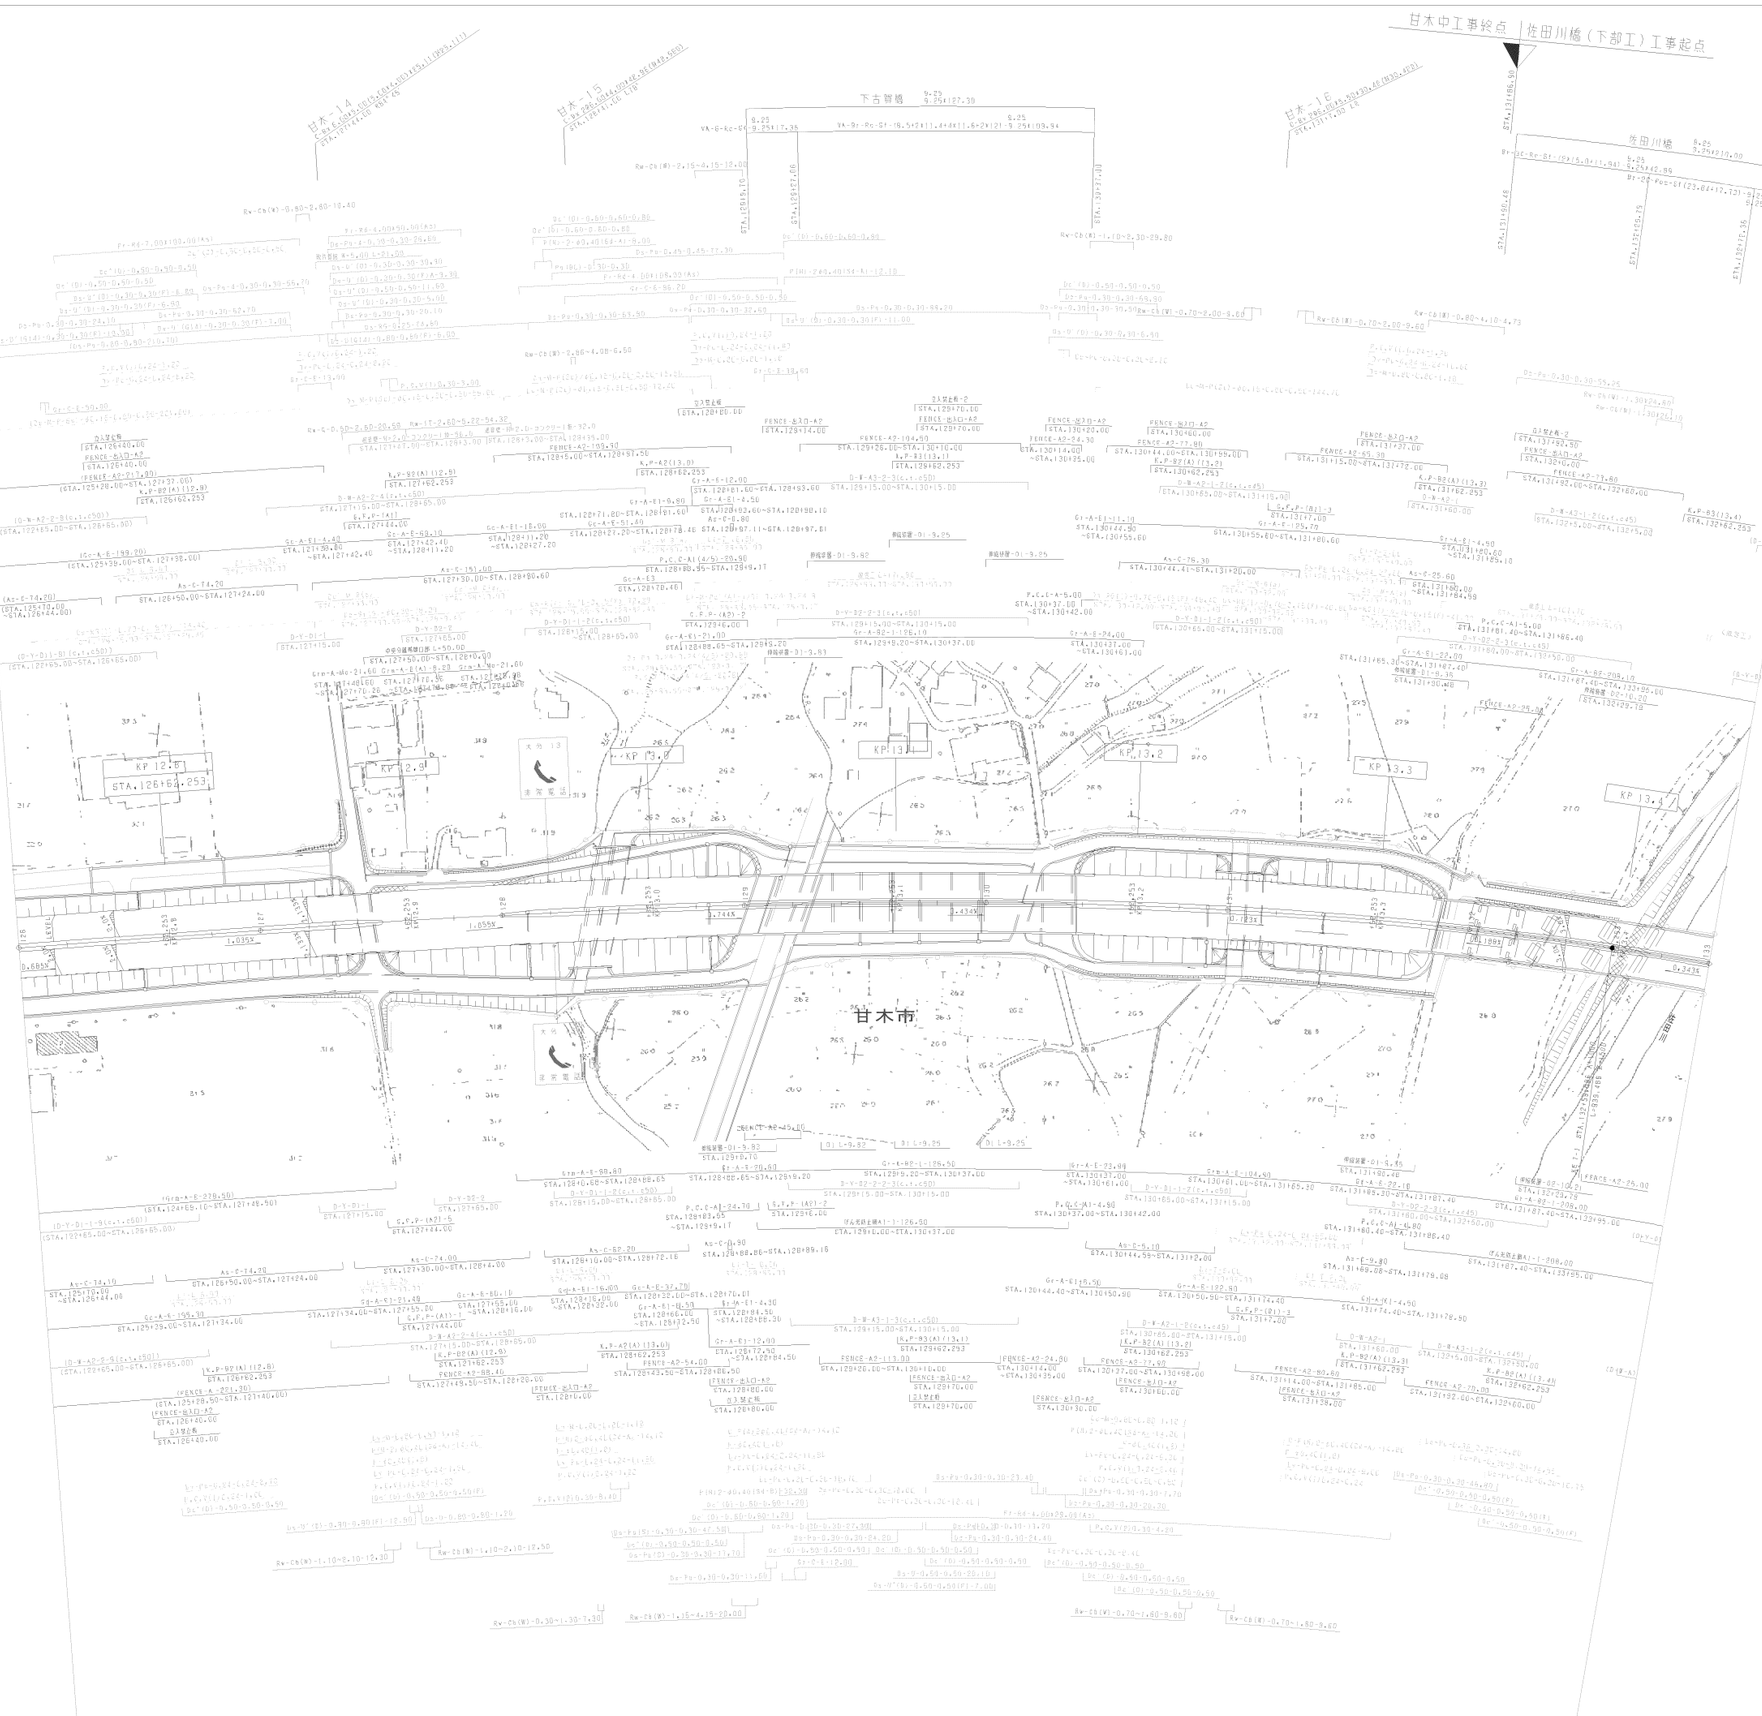

訂 整 年 月	摘 要
第1回 2006年 1月	

九州横断自動車道長崎大分線 大分自動車道（甘木～朝倉）			——
工種	管 理 用 平 面 図		——
名称	KP 12.738~KP 13.438 STA.126+00~STA.133+00	縮尺 1/1000	4 12

西日本高速道路（株） 九州支社

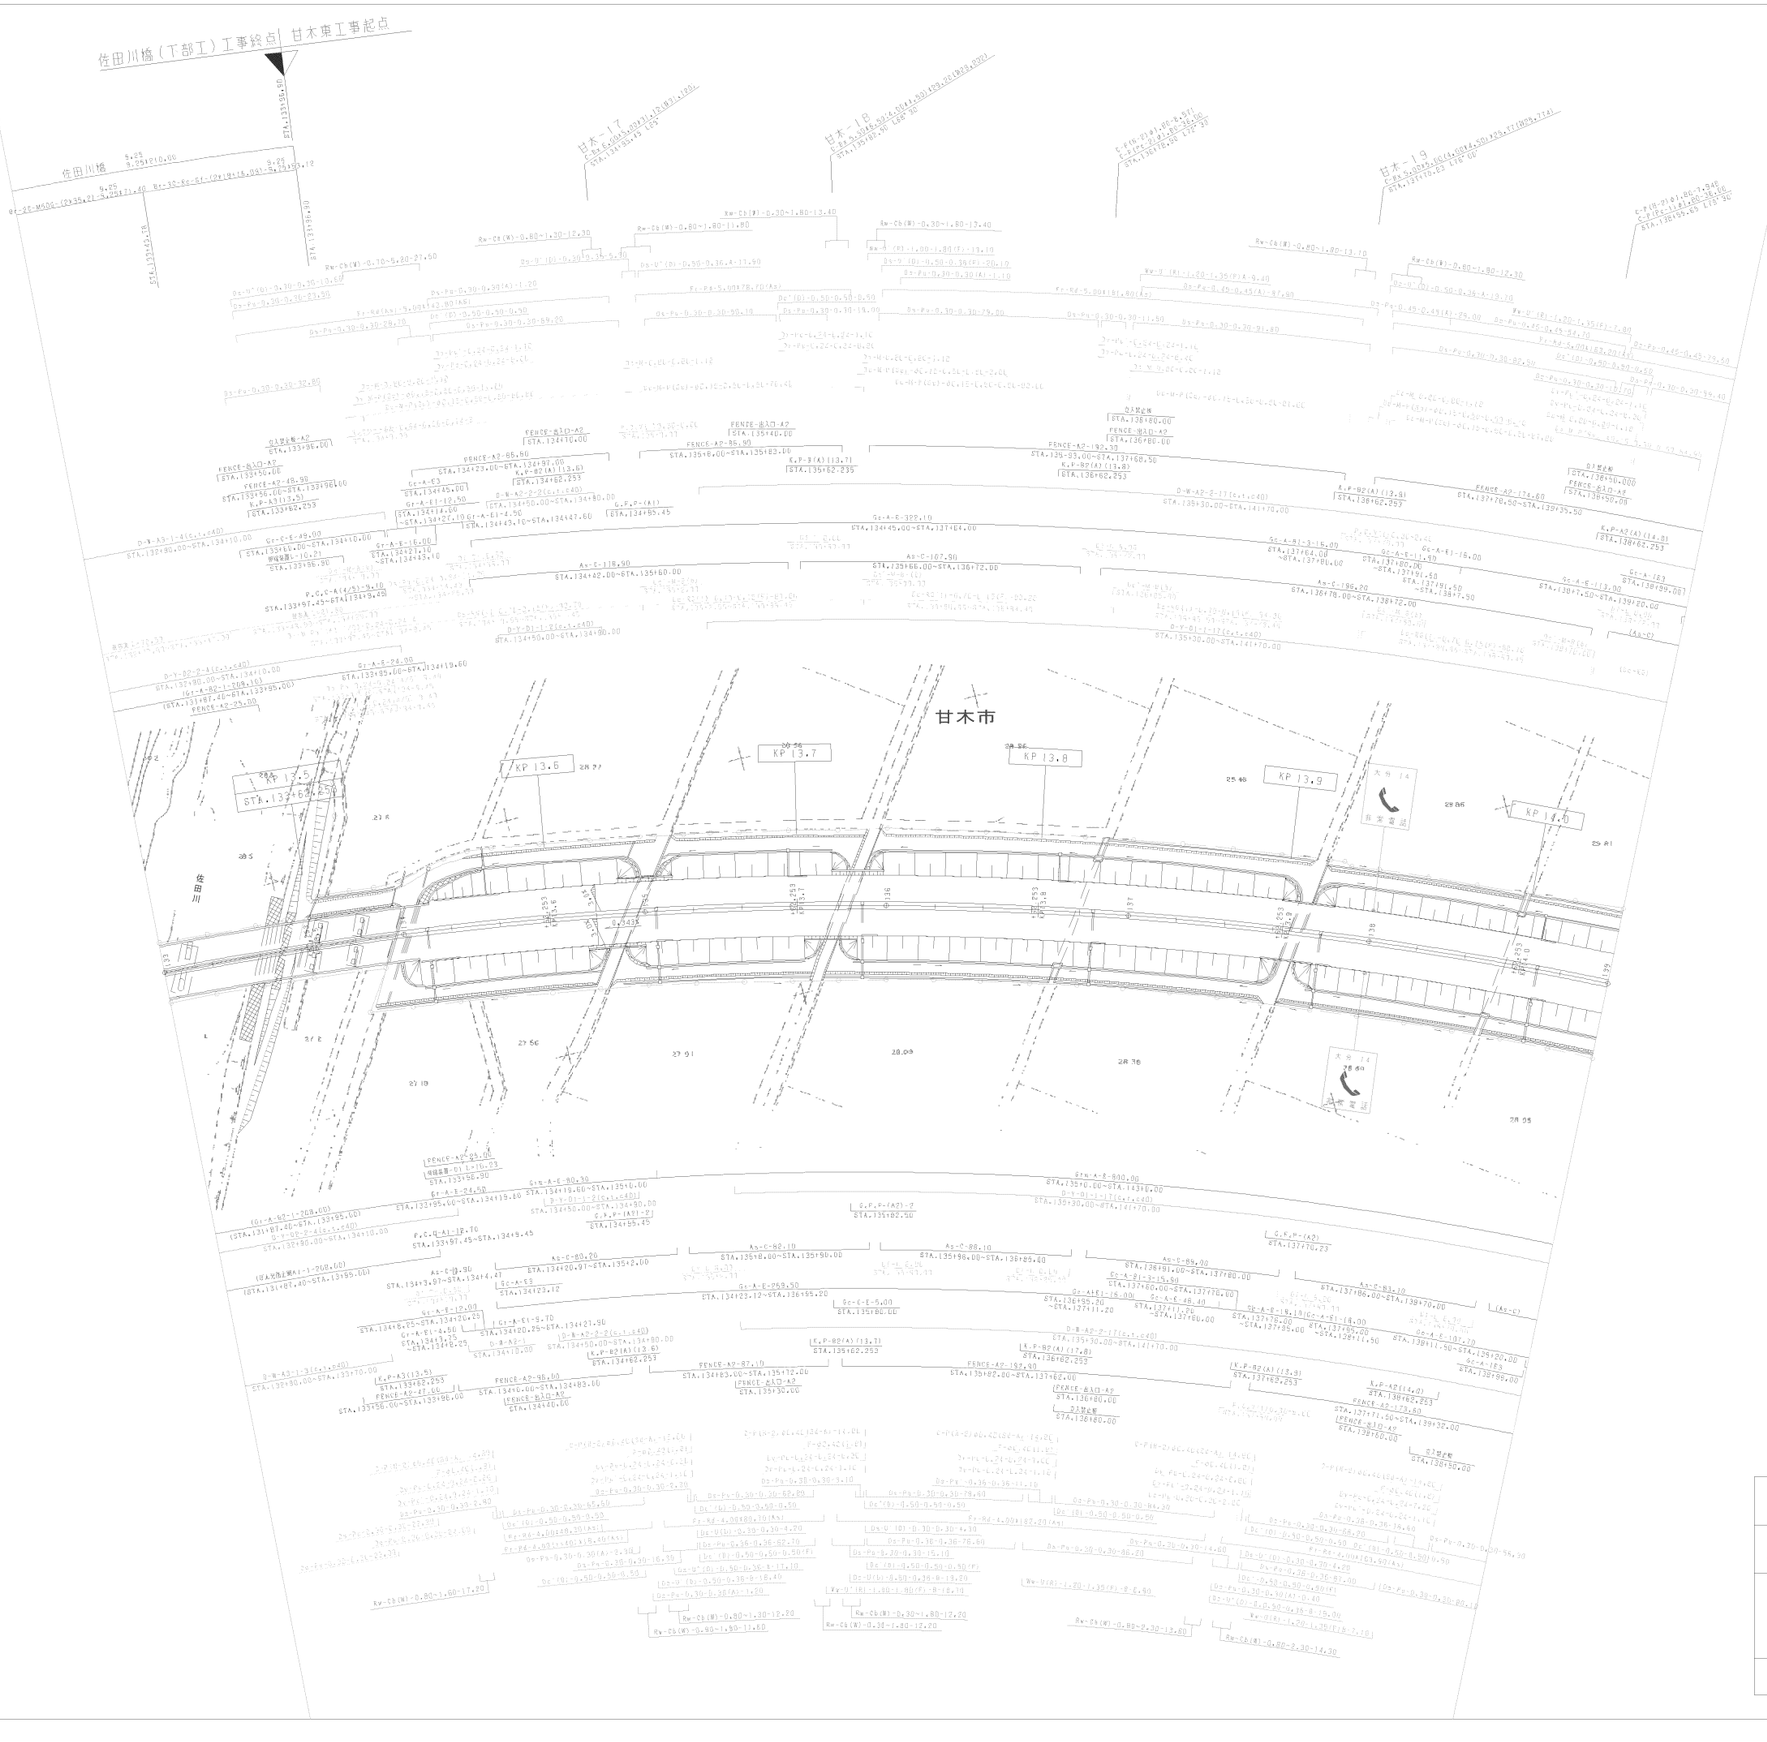

調 製 年 月	操 要
第1回 2006年 1月	

九州横断自動車道長崎大分線 大分自動車道（甘木～朝倉）			——
工種	管 理 用 平 面 図		——
名称	KP 13.438~KP 14.038 STA.133+00~STA.139+00	縮尺 1/1000	5/12
西日本高速道路（株） 九州支社			

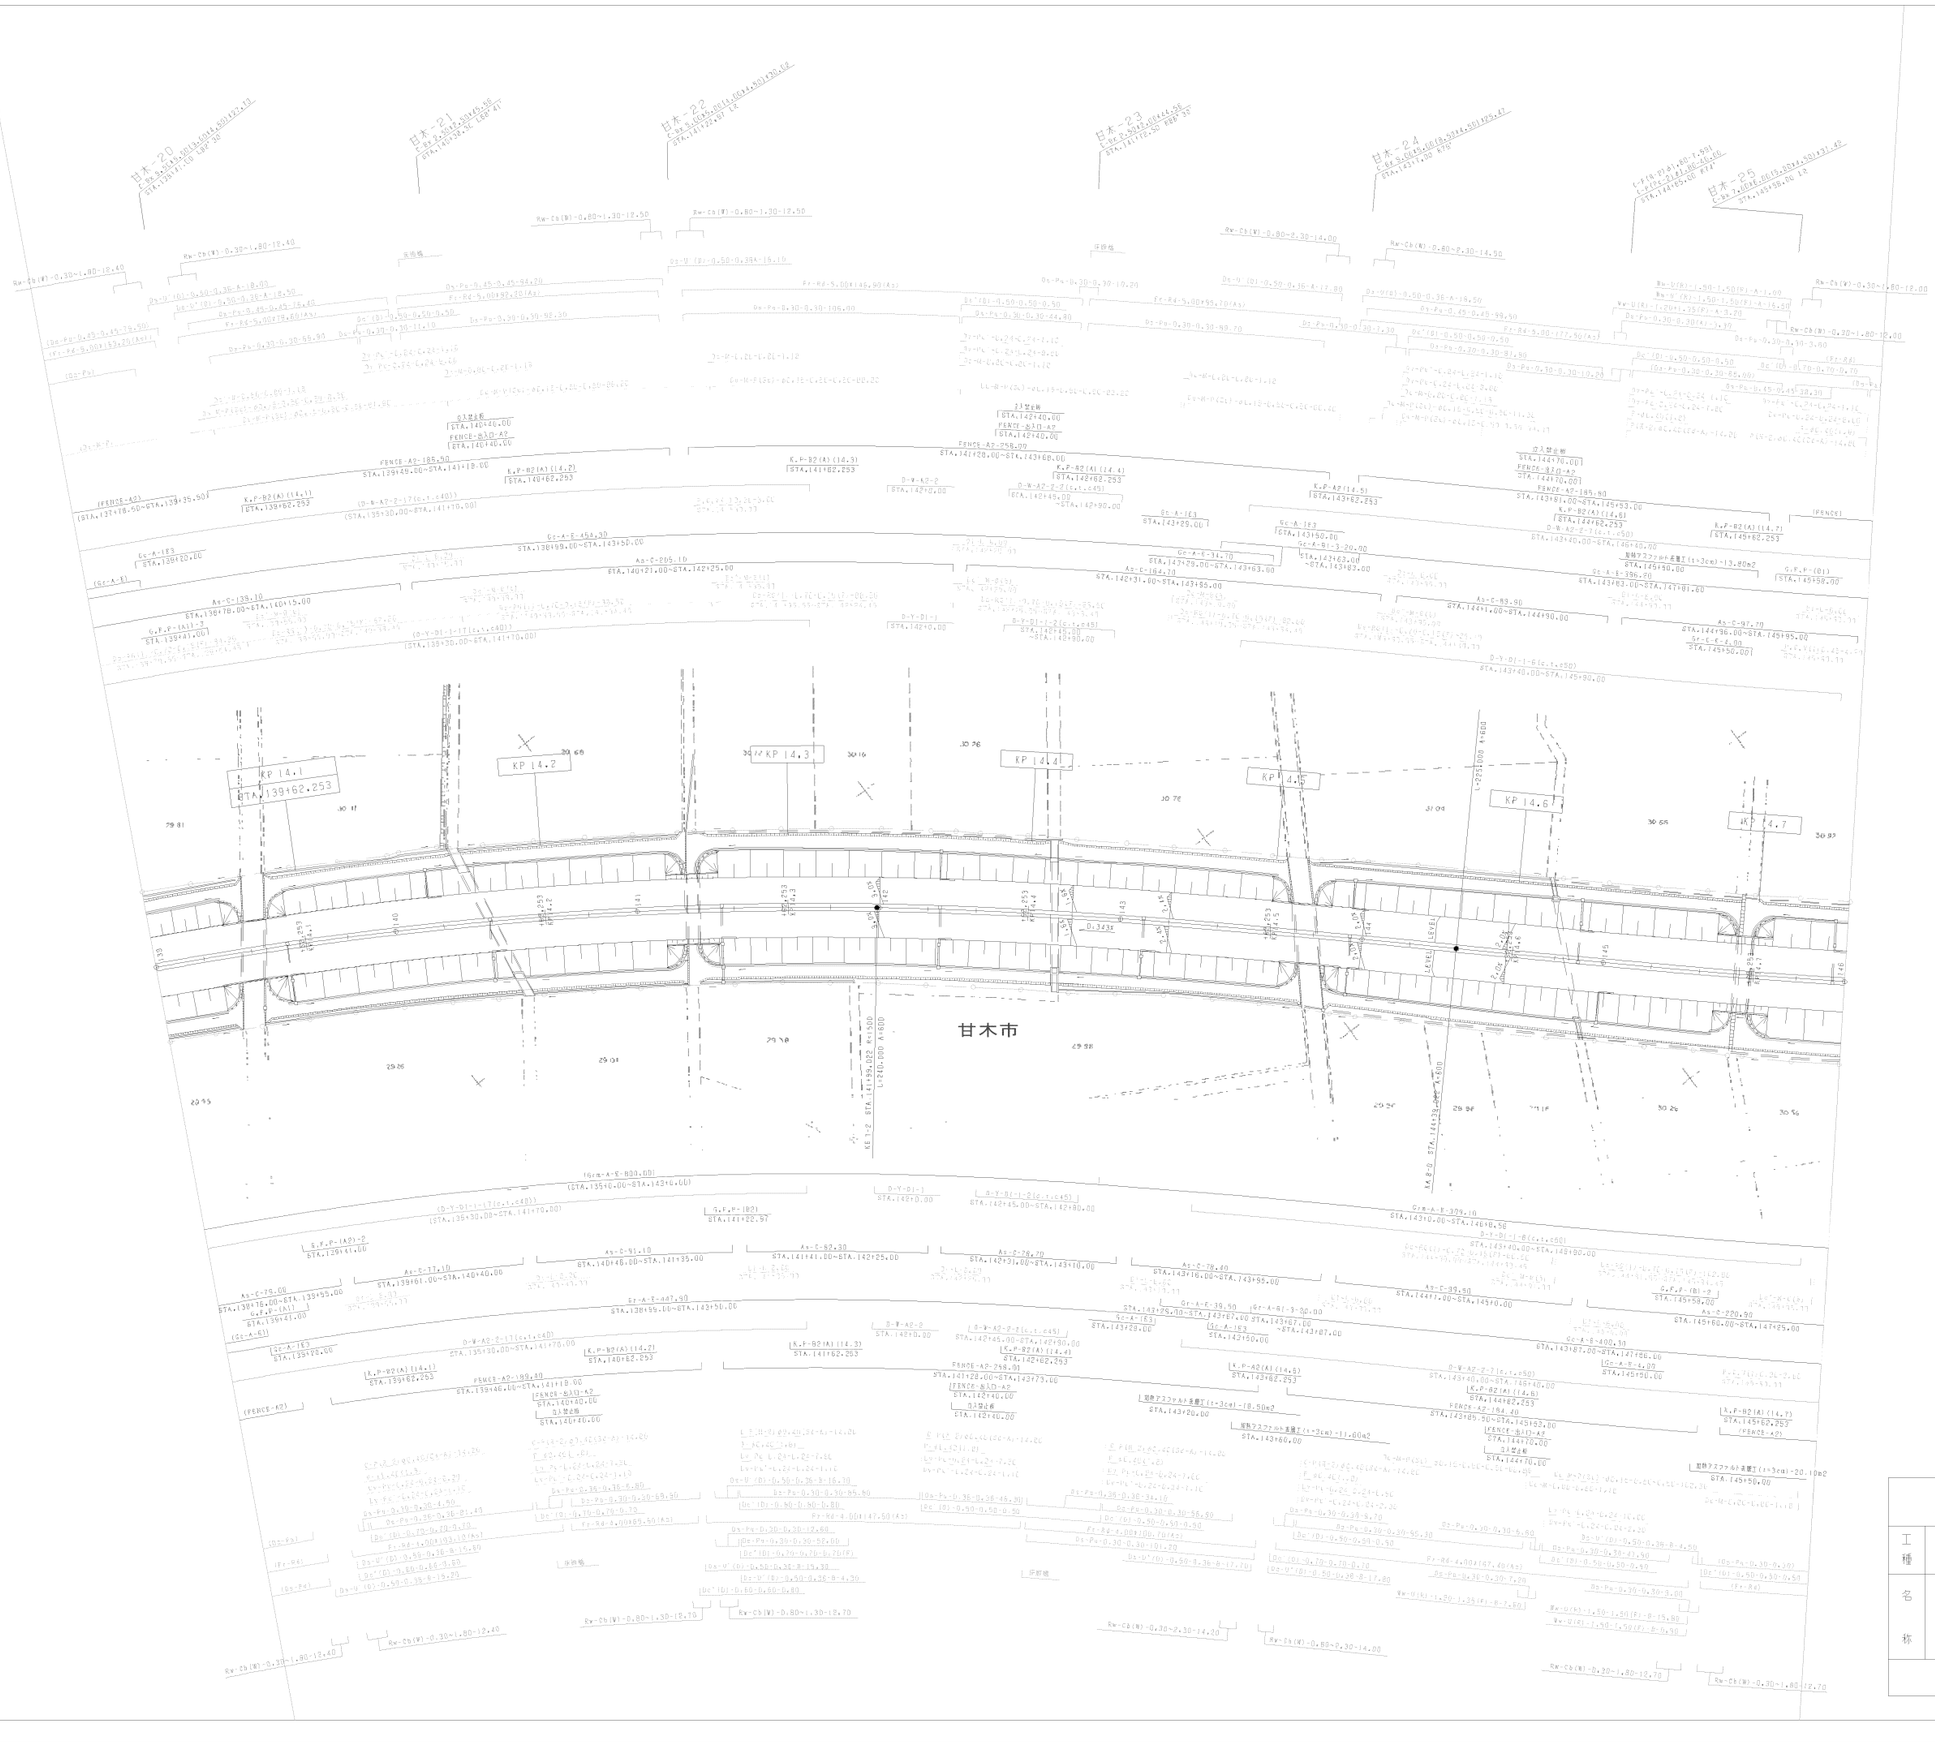

調製年月	摘要
第1回 2006年 1月	

九州横断自動車道長崎大分線 大分自動車道（甘木～朝倉）			——
工種	管理用平面図		——
名称	KP 14.038～KP 14.738 STA. 139+00～STA. 146+00	縮尺 1/1000	6 12
西日本高速道路（株） 九州支社			

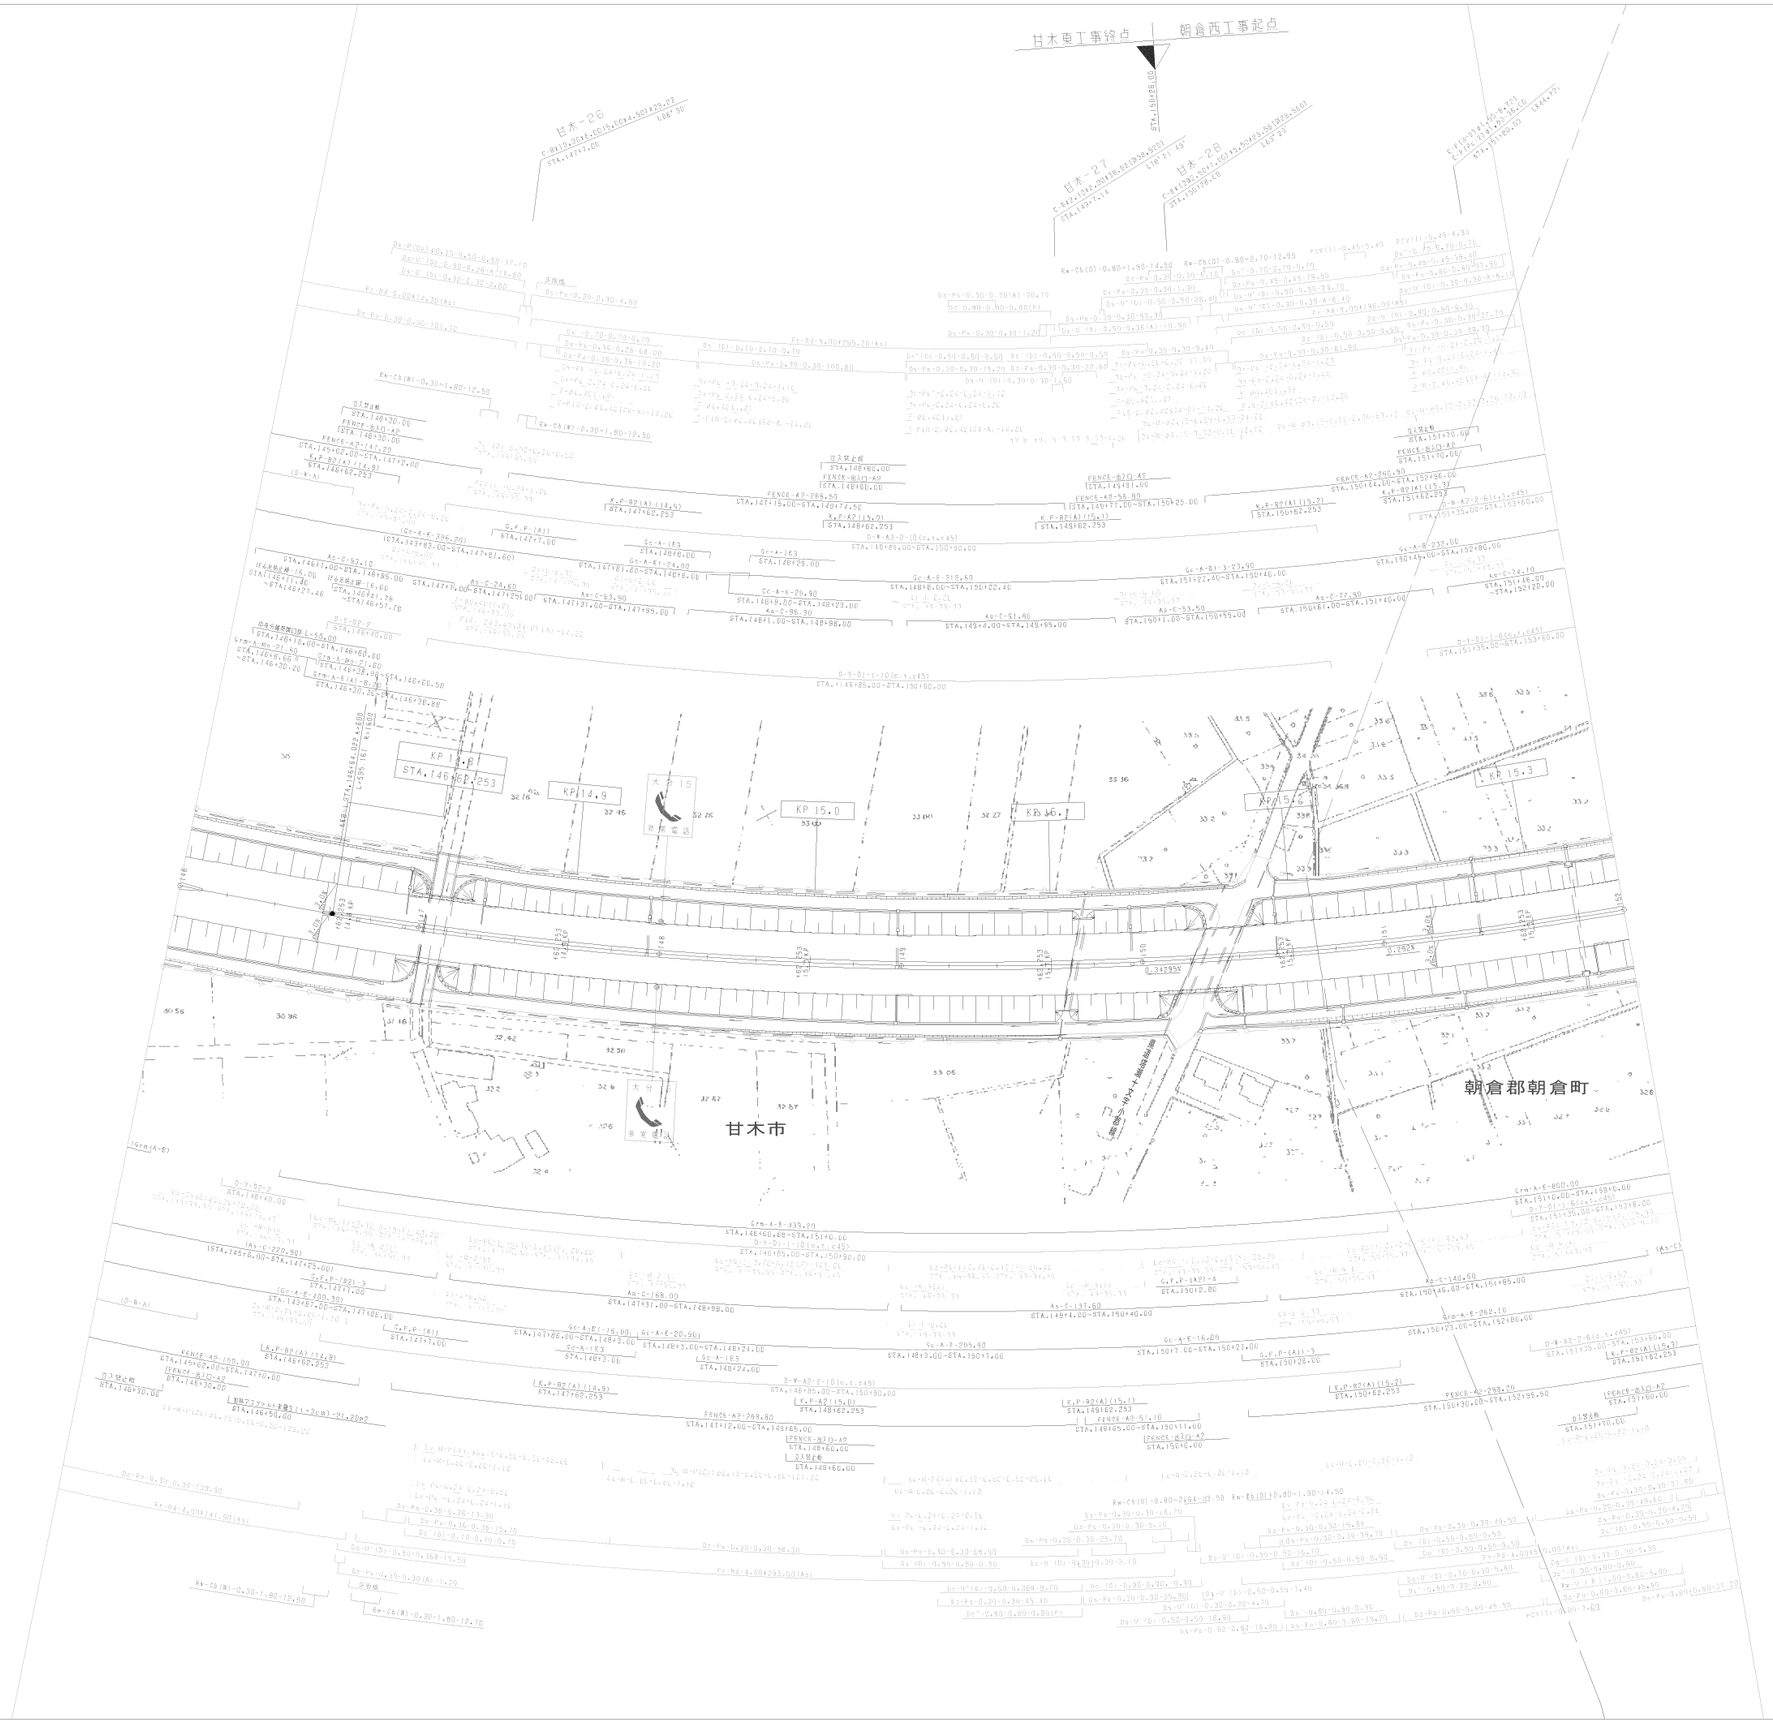

調 製 年 月	摘 要
第1回 2006年 1月	

九州横断自動車道長崎大分線 大分自動車道（甘木～朝倉）			——
工種	管 理 用 平 面 図		——
名称	KP 14.738~KP 15.338 STA.146+00~STA.152+00	縮尺 1/1000	7/12
西日本高速道路（株） 九州支社			

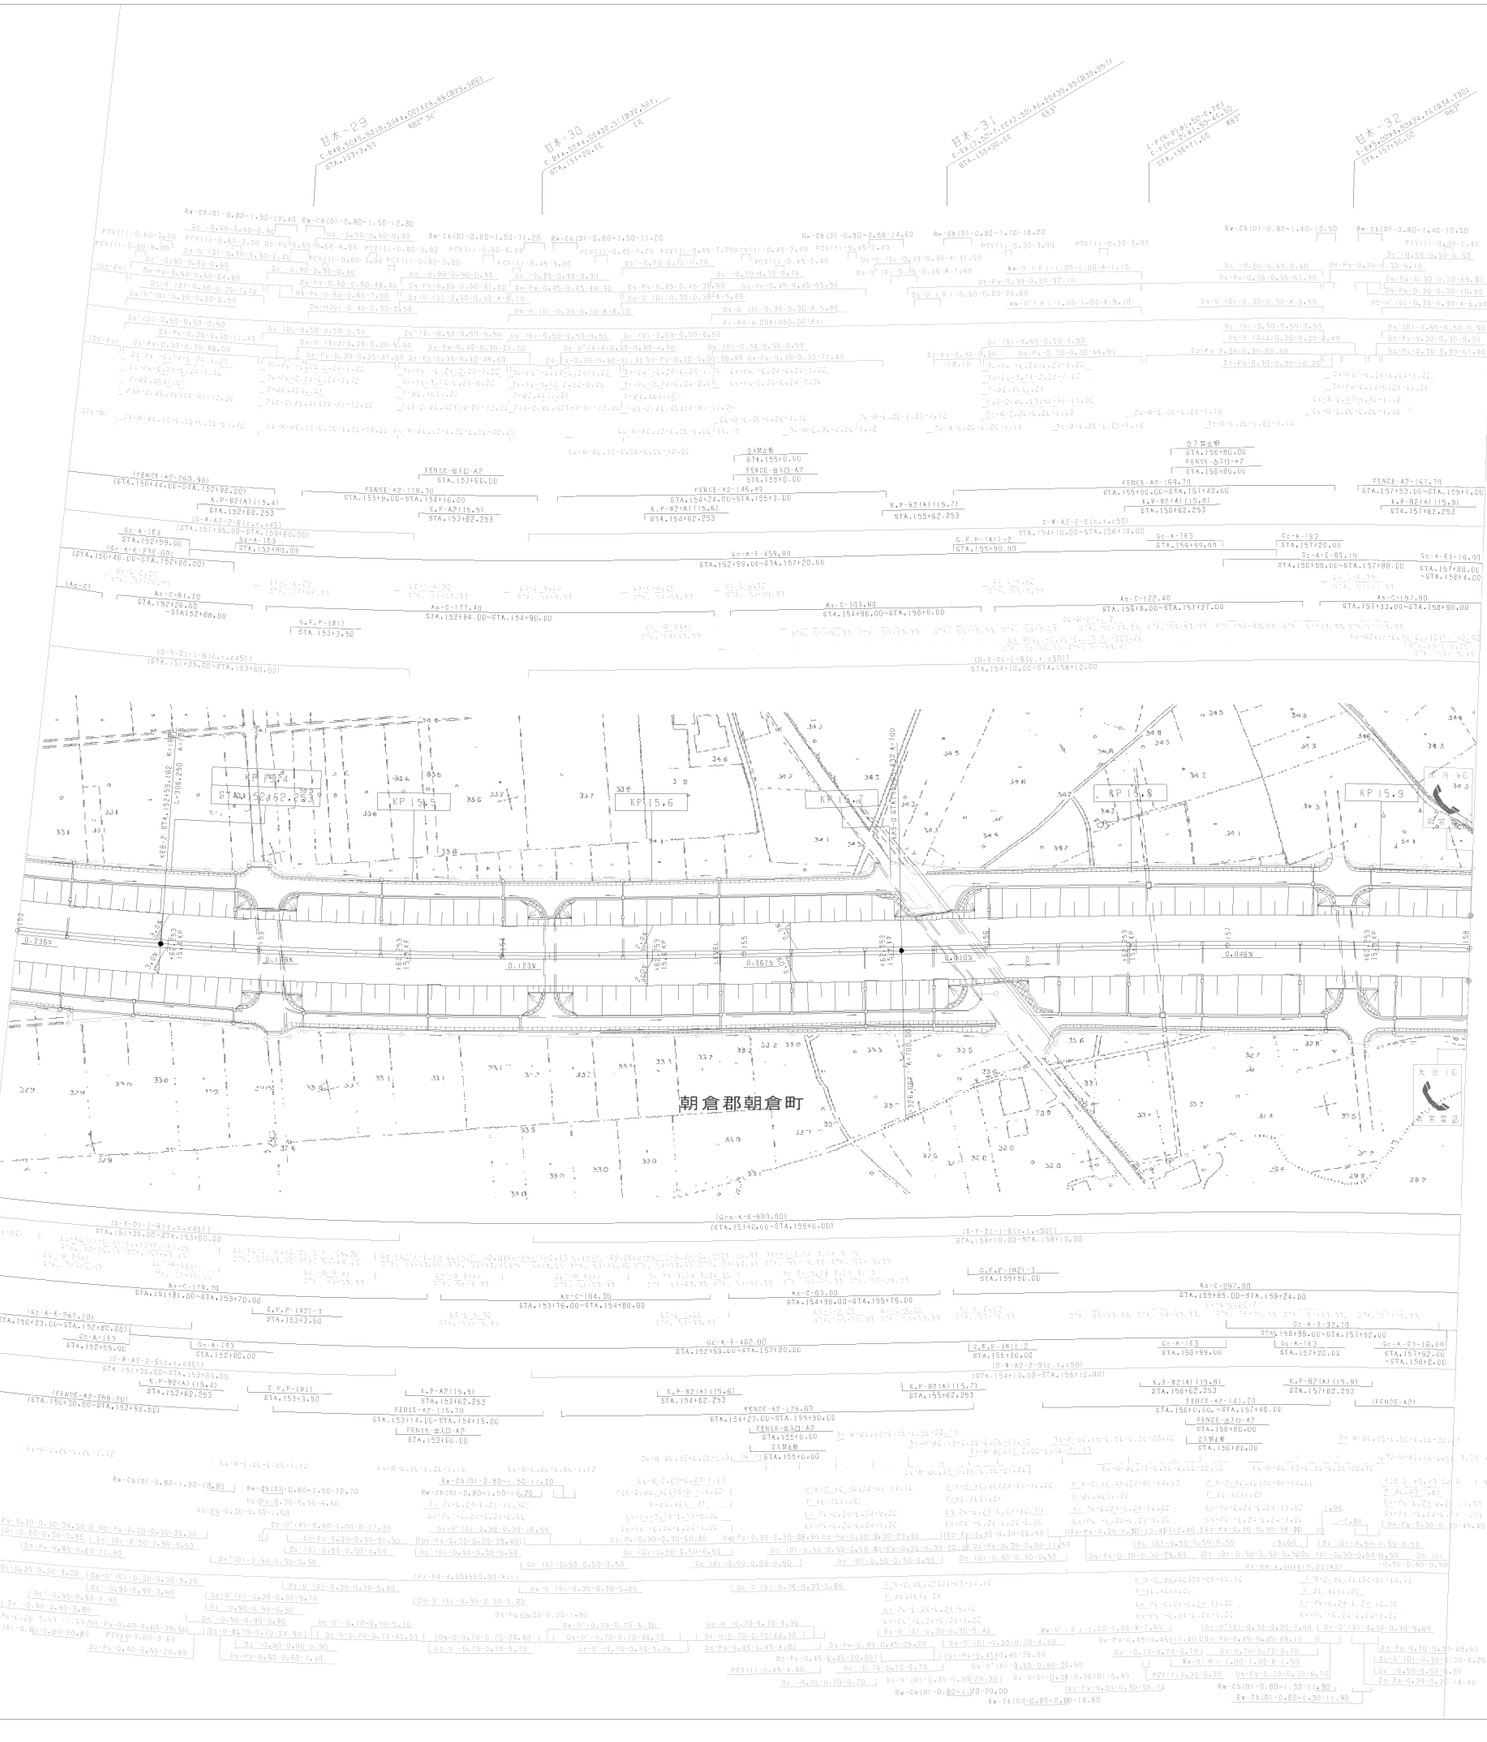

調整年月	摘要
第1回 2006年 1月	

九州横断自動車道長崎大分線 大分自動車道（甘木～朝倉）			——
工種	管理用平面図		——
名称	KP 15.338~KP 15.938 STA.152+00~STA.158+00	縮尺 1/1000	8 12
西日本高速道路（株） 九州支社			

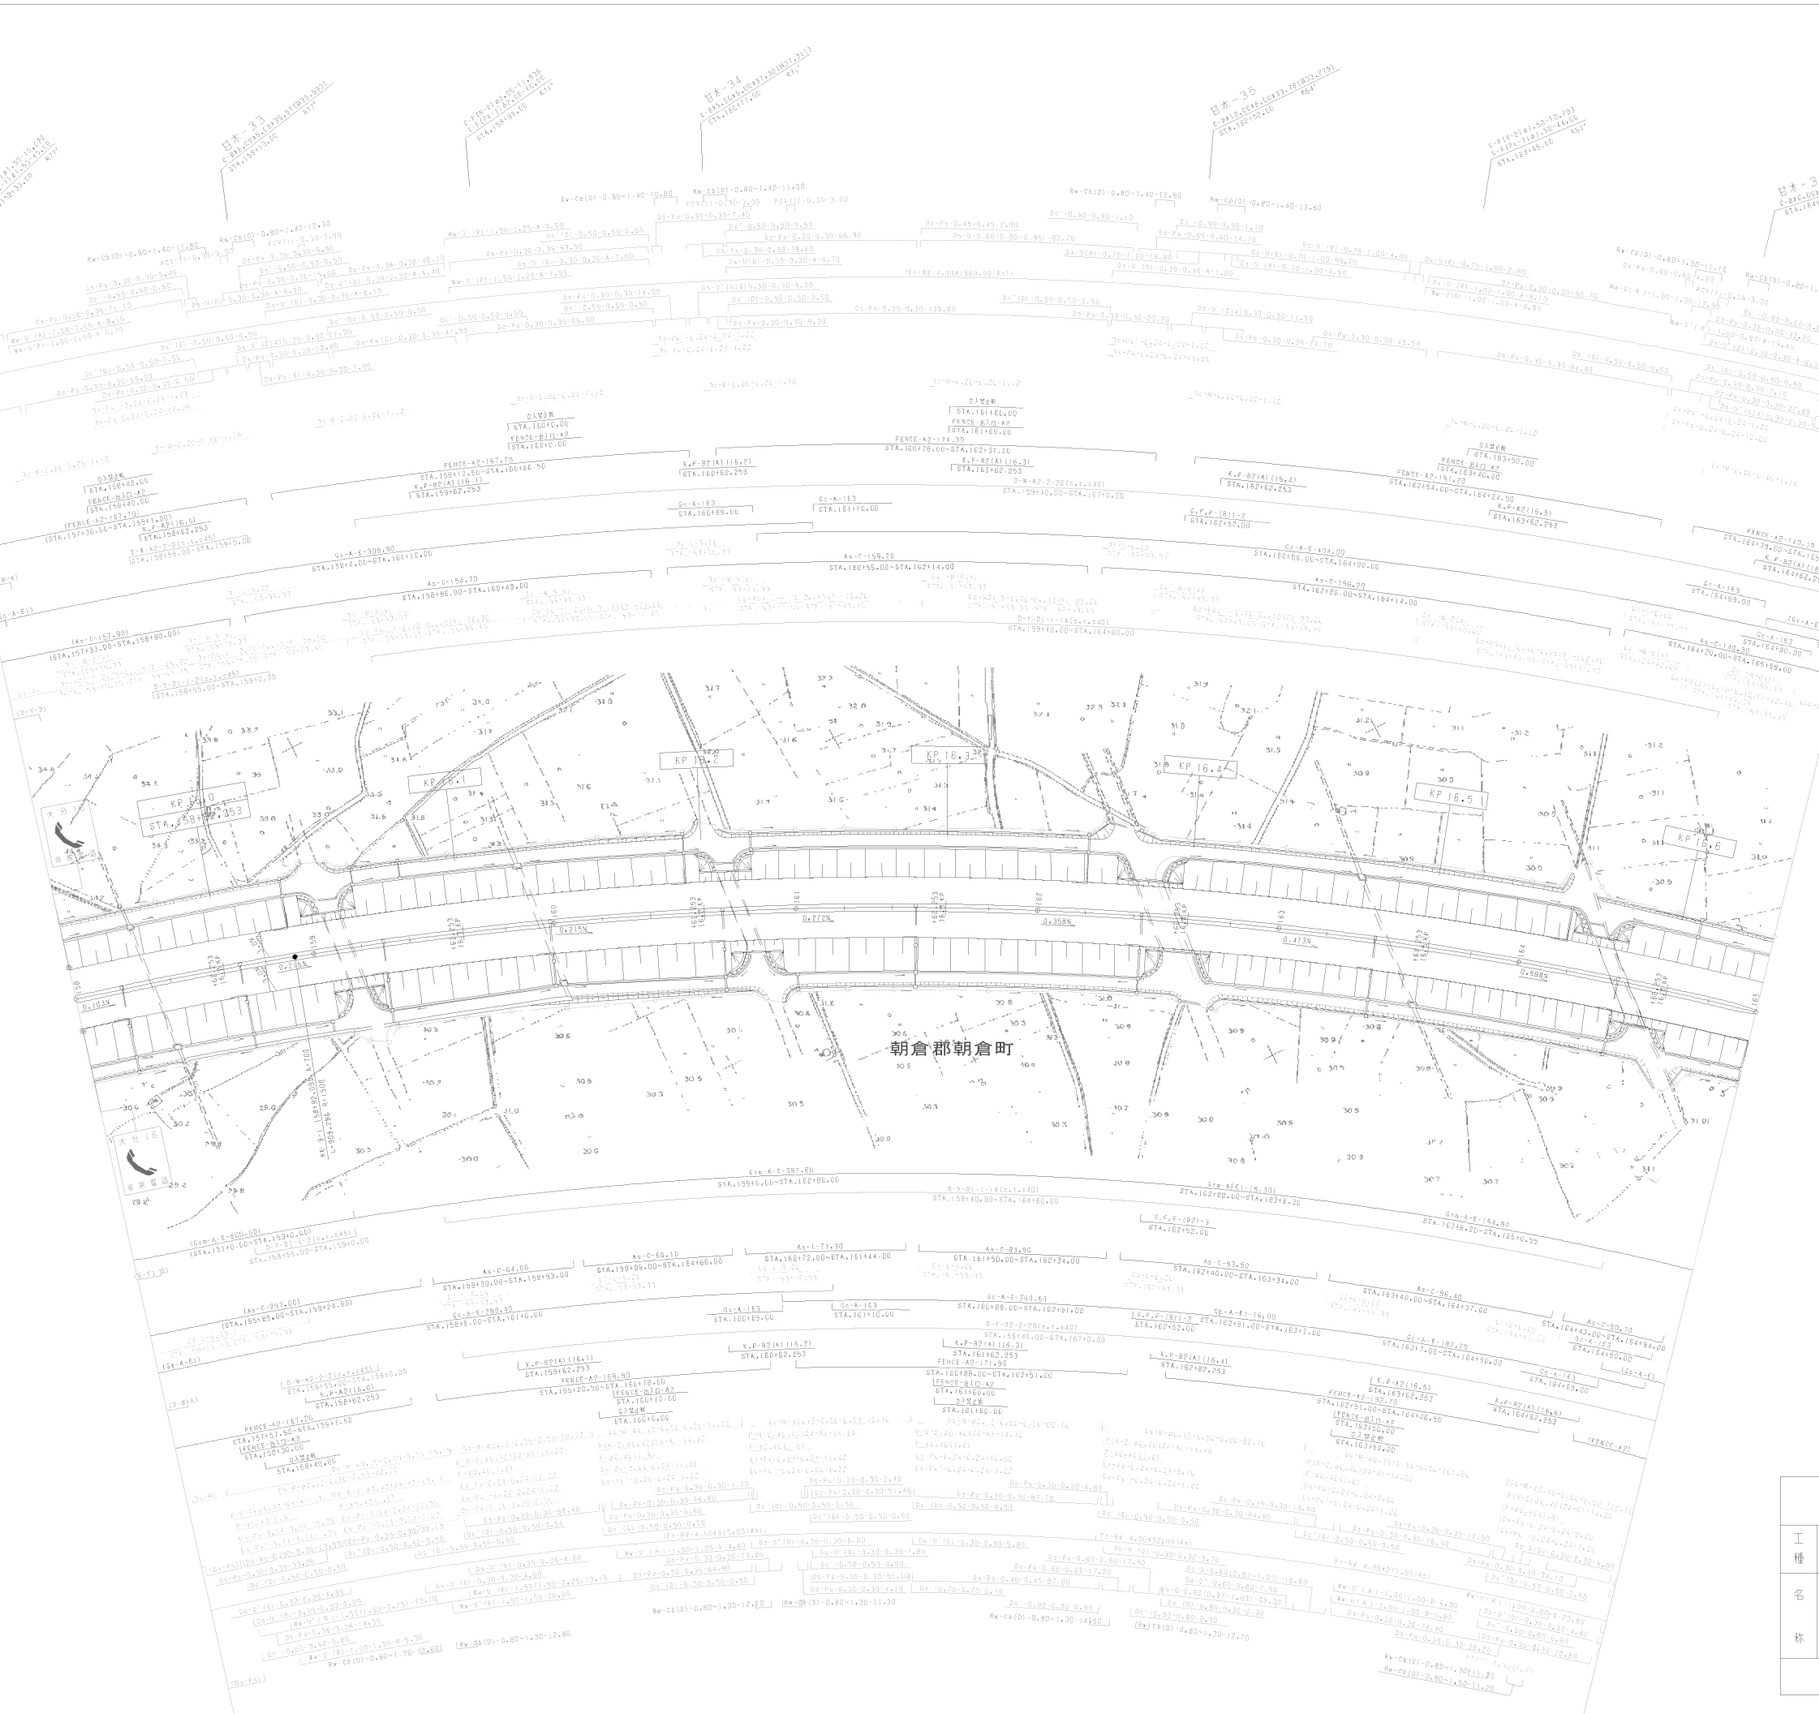

調整年月	摘要
第1回 2006年 1月	

九州横断自動車道長崎大分線 大分自動車道（甘木～朝倉）			——
工種	管理用平面図		——
名称	KP 15.938～KP 16.638 STA.158.00～STA.165+00	縮尺 1/1000	9 12
西日本高速道路（株） 九州支社			



調整年月	摘要
第1回 2006年 1月	

九州横断自動車道長崎大分線 大分自動車道（甘木～朝倉）			——
工種	管理用平面図		——
名称	KP 16.638~KP 17.338 STA.165+00~STA.172+00	縮尺 1/1000	10 12
西日本高速道路（株） 九州支社			

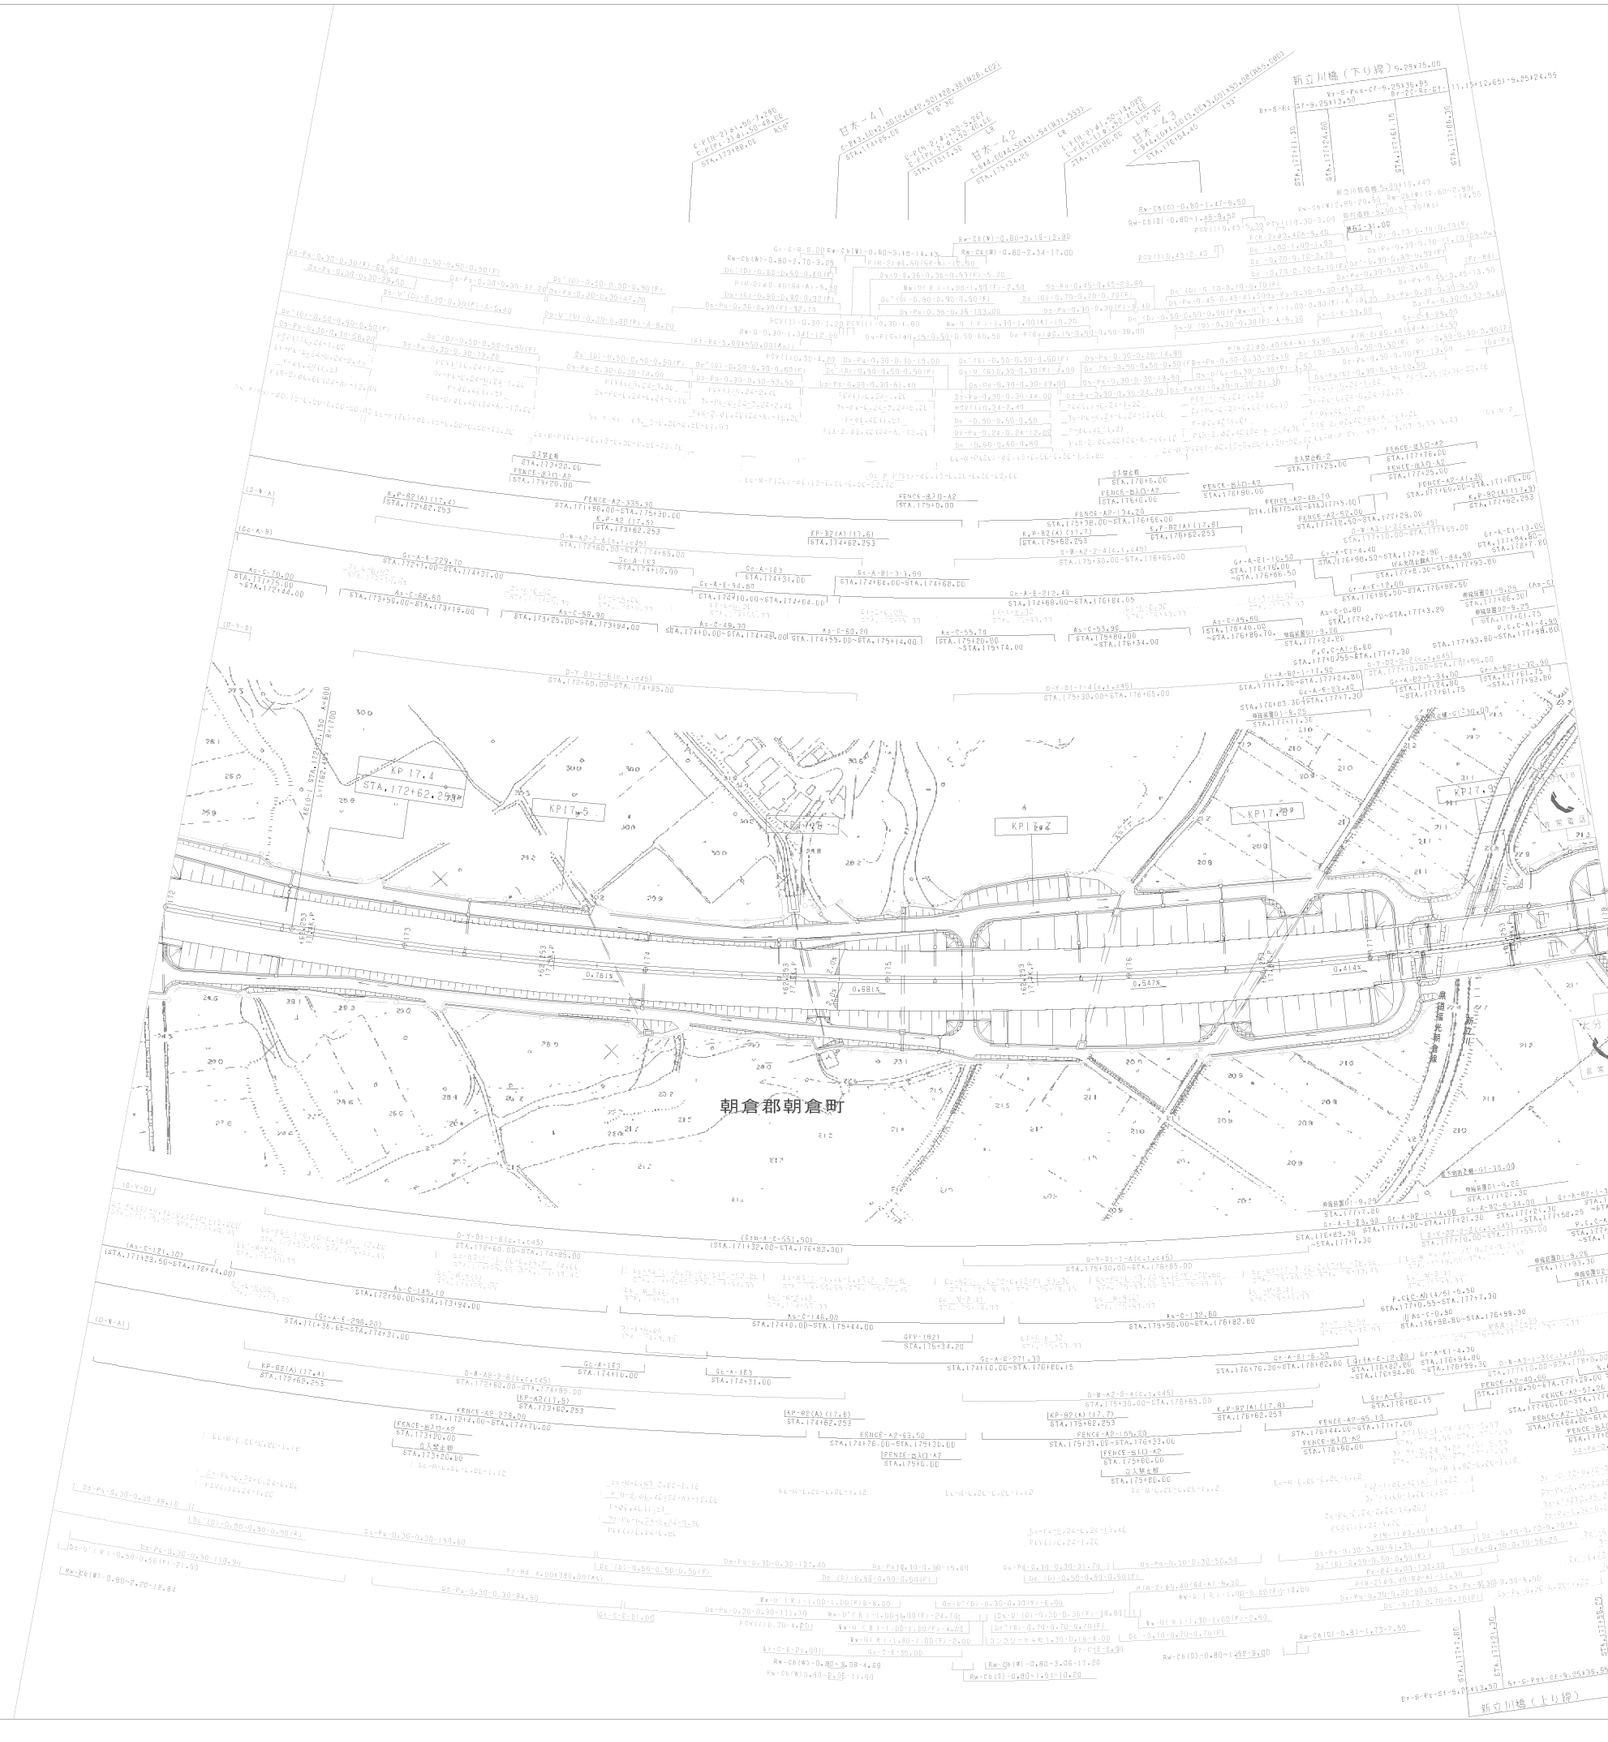

調製年月	摘要
第1回 2006年 1月	

九州横断自動車道長崎大分線 大分自動車道（甘木～朝倉）			——
工種	管理用平面図		——
名称	KP 17.338~KP 17.938 STA.172+00~STA.178+00	縮尺 1/1000	11 12
西日本高速道路（株） 九州支社			

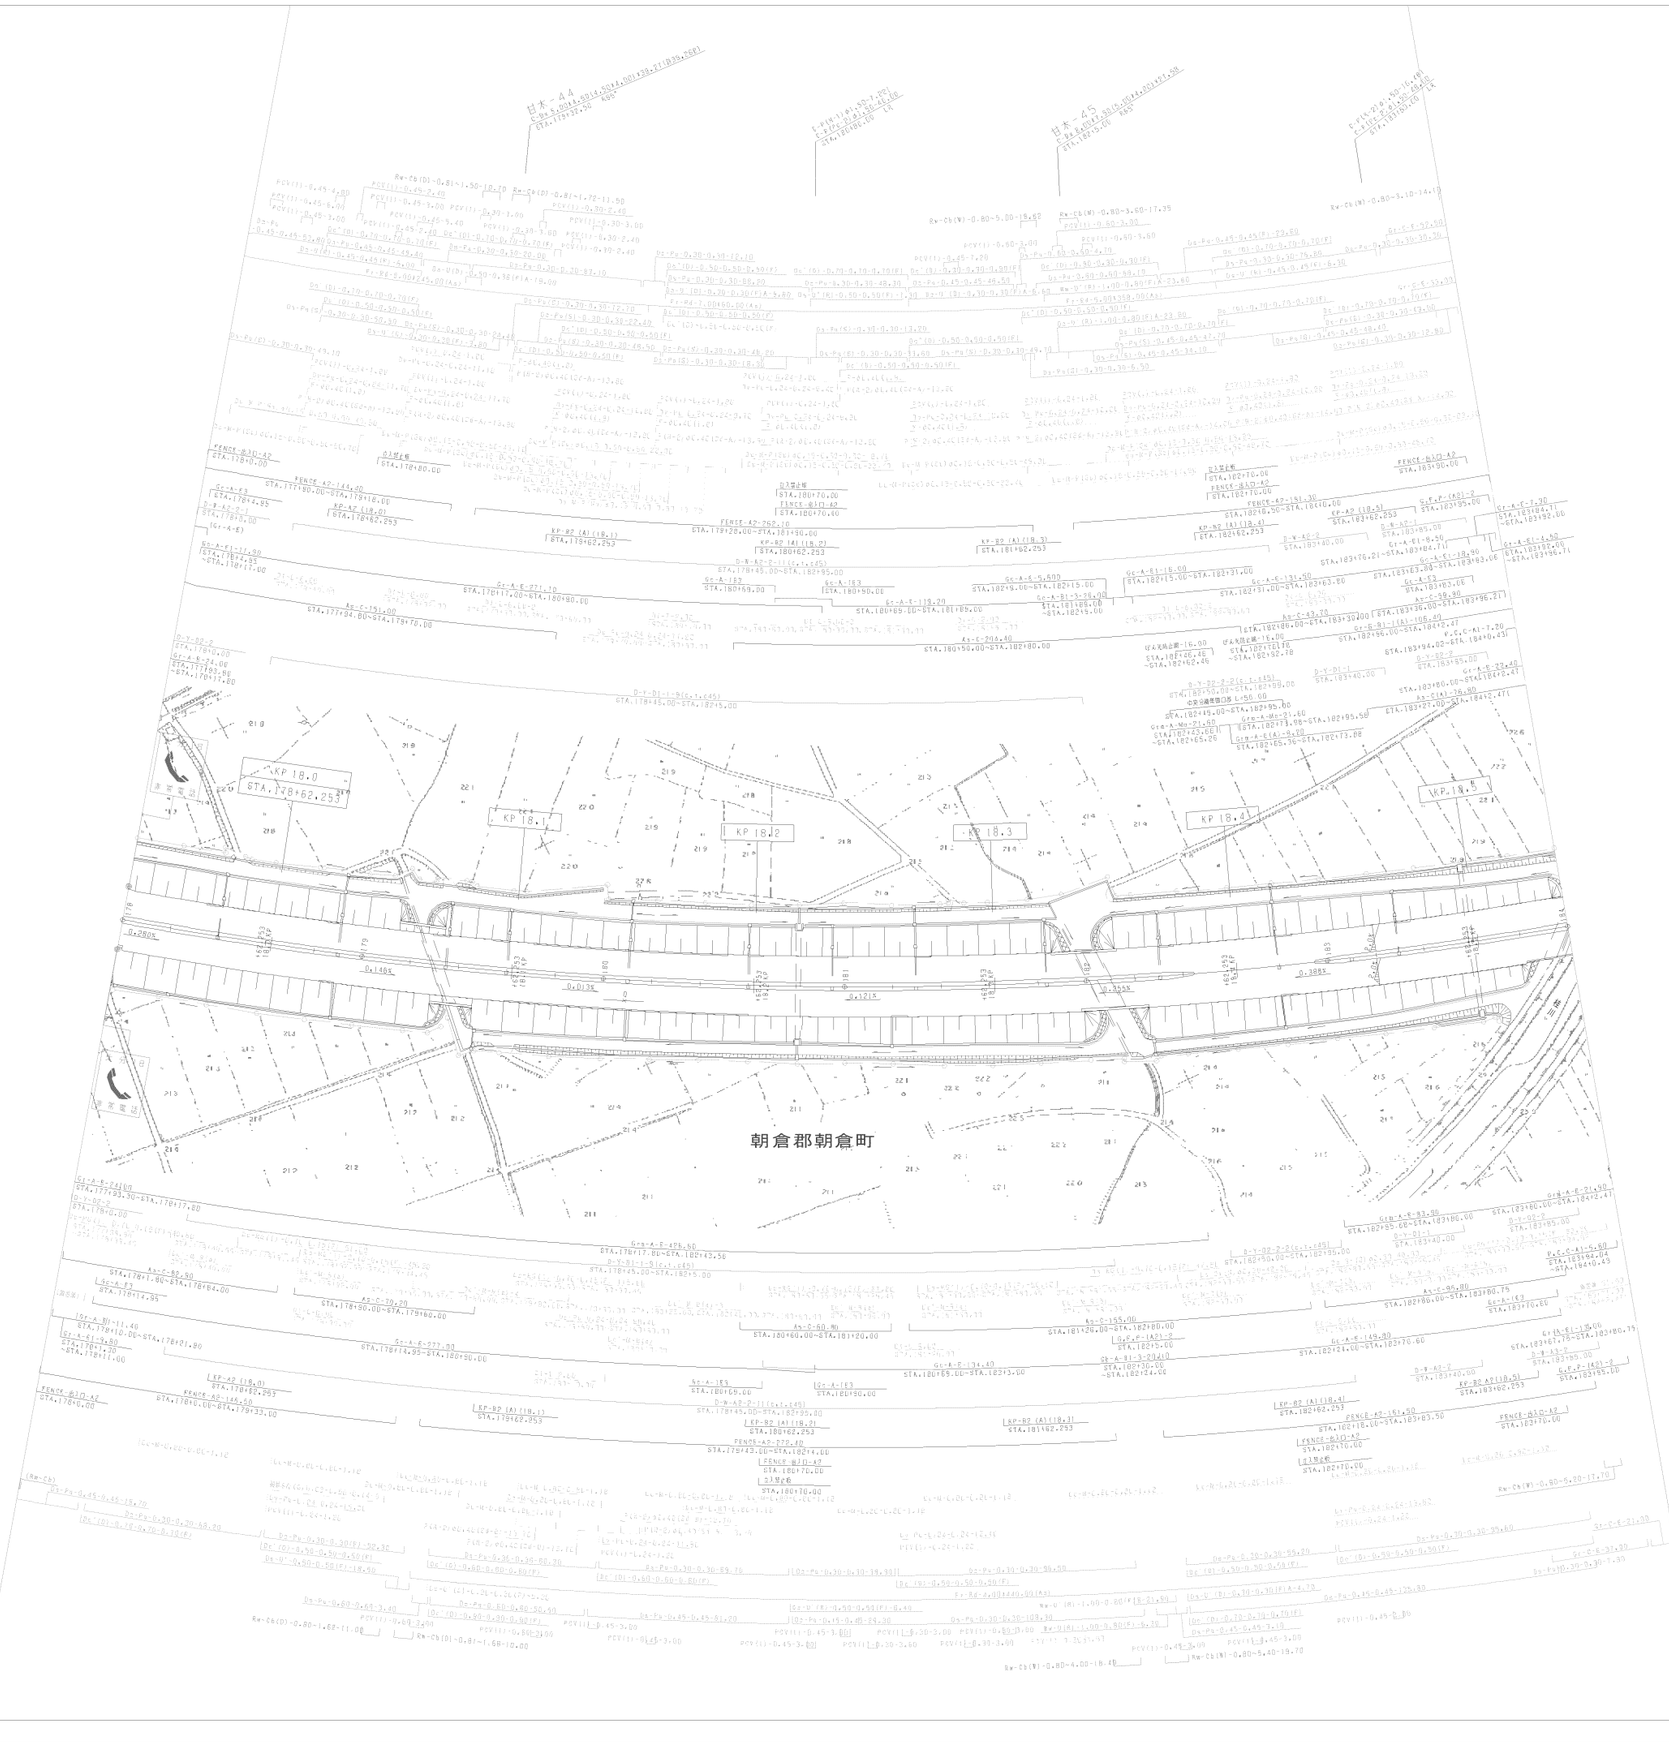

調整年月	備考
第1回 2006年 1月	

九州横断自動車道長崎大分線 大分自動車道（甘木～朝倉）			——
工種	管理用平面図		——
名称	KP 17.938~KP 18.538 STA.178+00~STA.184+00	縮尺 1/1000	12 12
西日本高速道路（株） 九州支社			

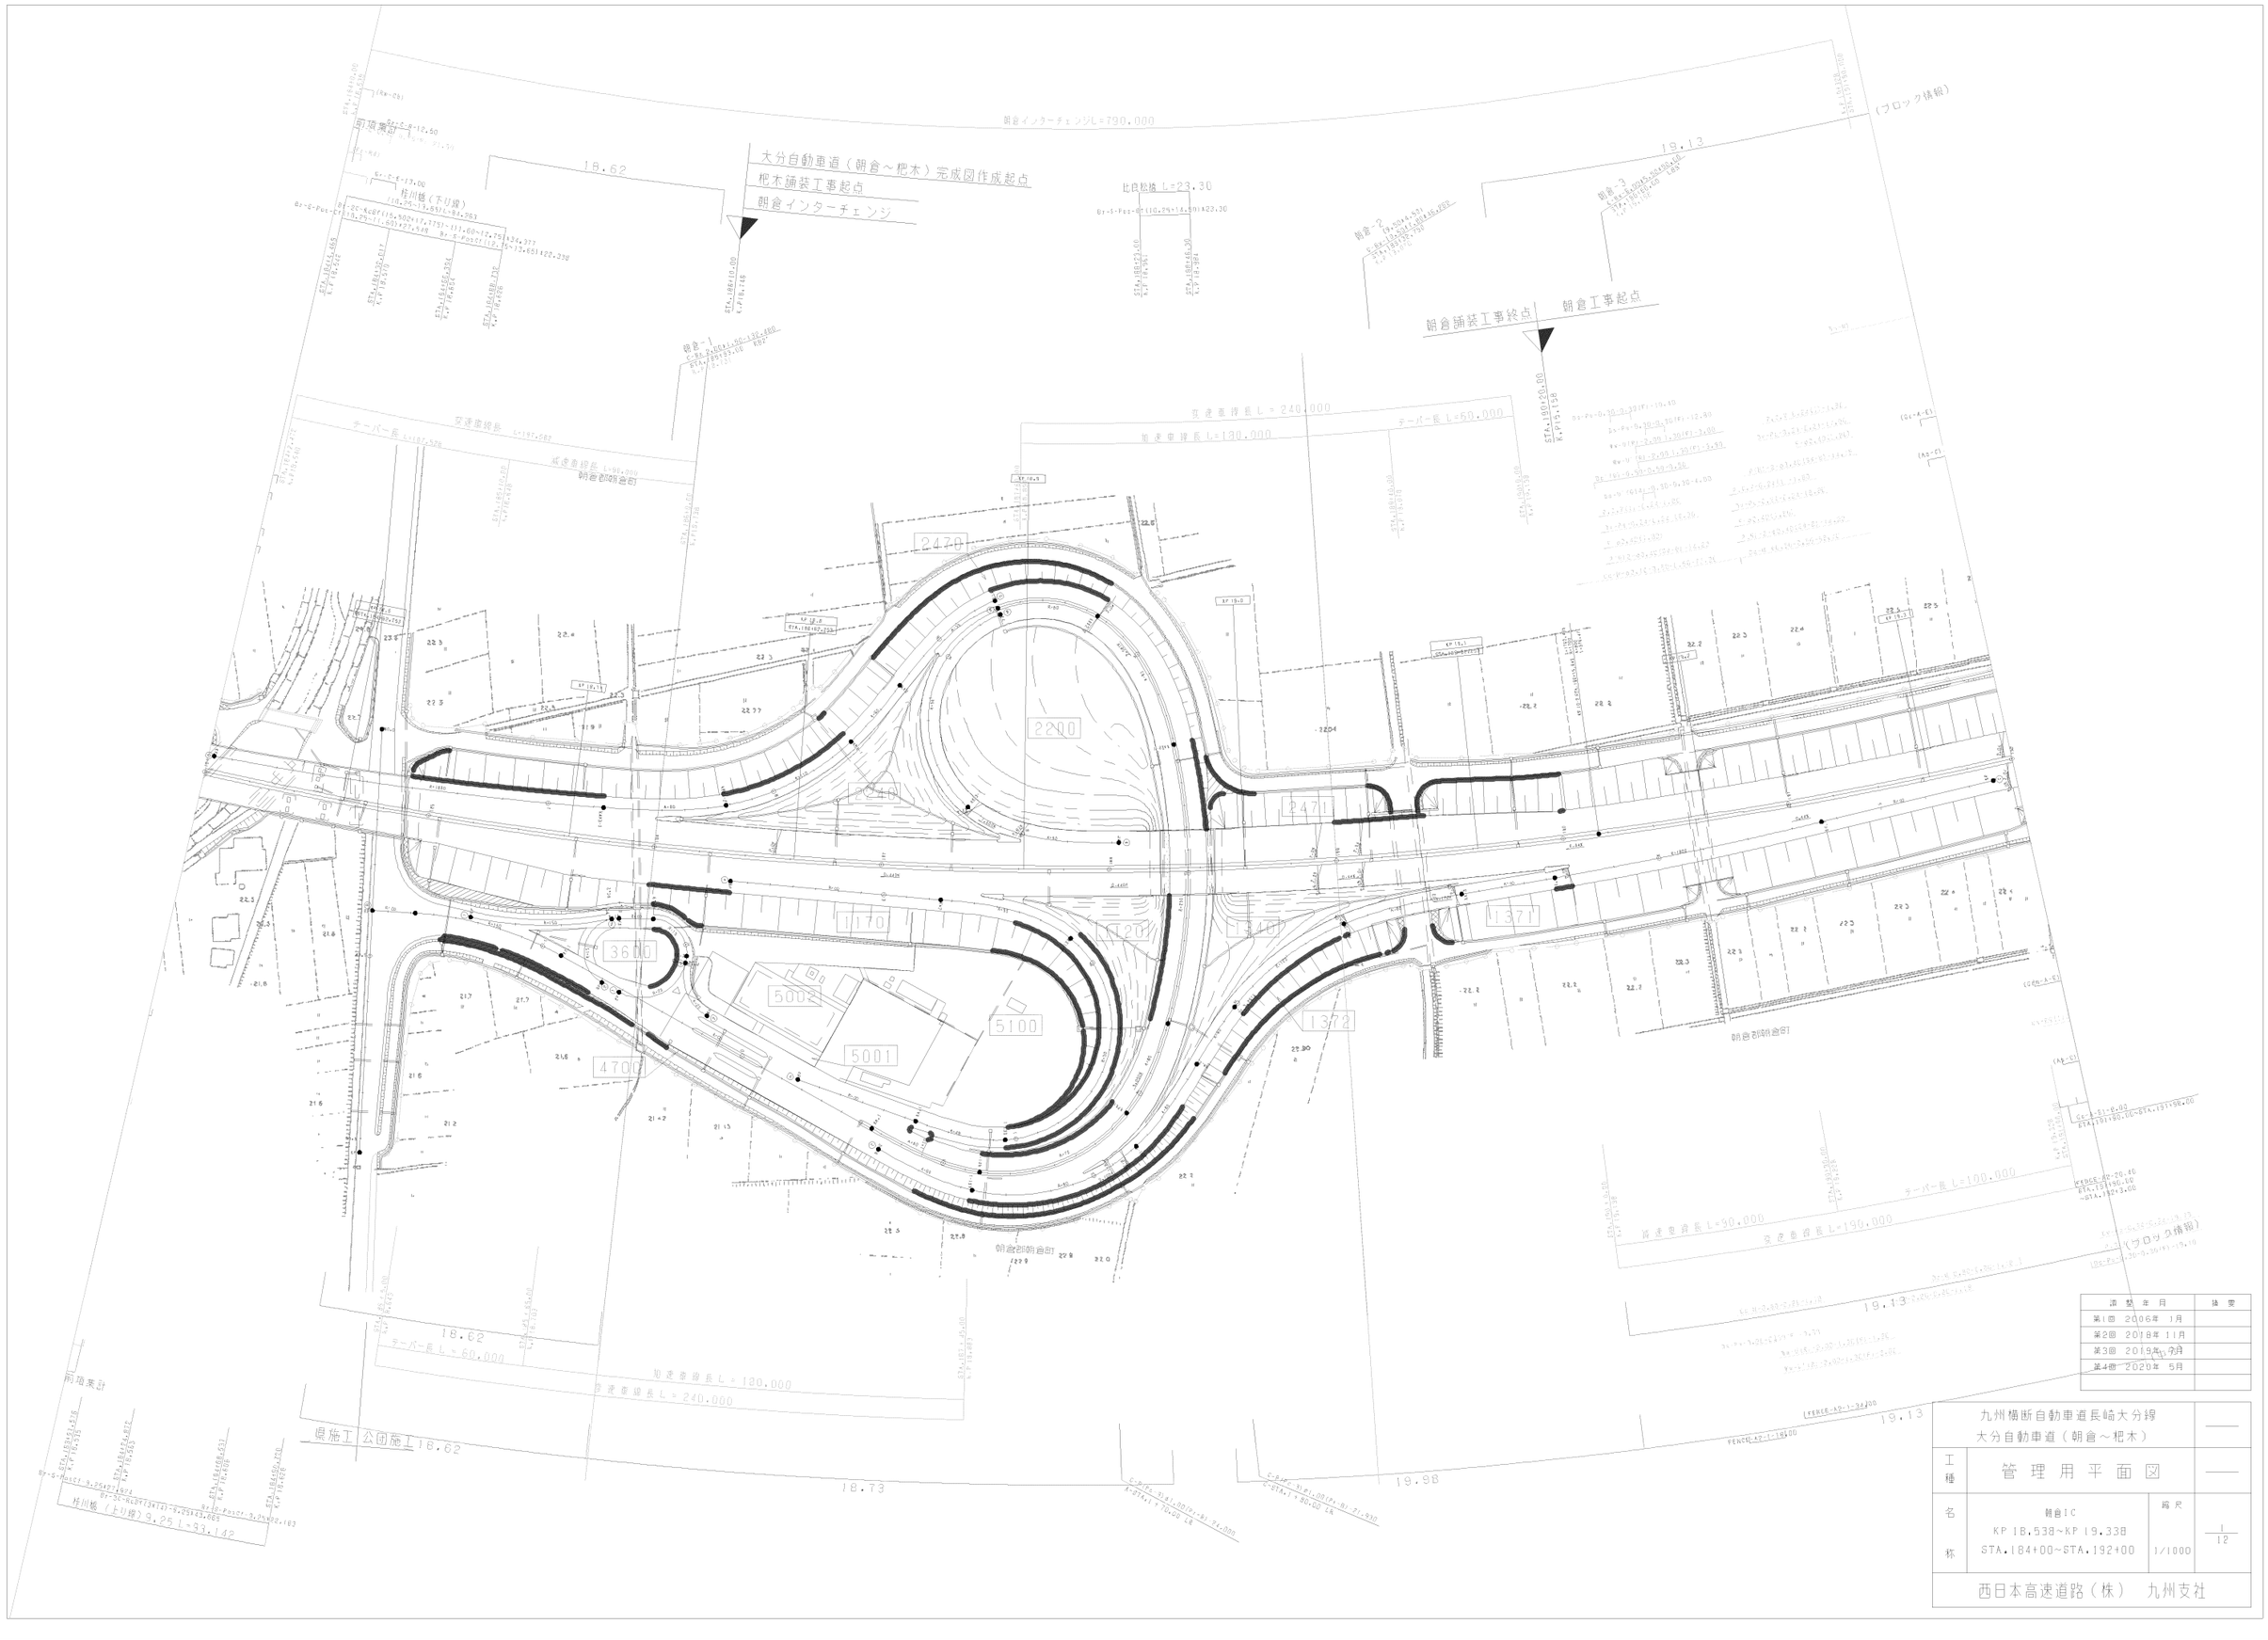

調整年月	摘要
第1回 2006年 1月	
第2回 2018年 11月	
第3回 2019年 9月	
第4回 2020年 5月	

九州横断自動車道長崎大分線 大分自動車道（朝倉～杷木）			——
工種	管理用平面図		——
名称	朝倉IC KP 18.538～KP 19.338 STA.184+00～STA.192+00	縮尺 1/1000	1/12
西日本高速道路（株） 九州支社			

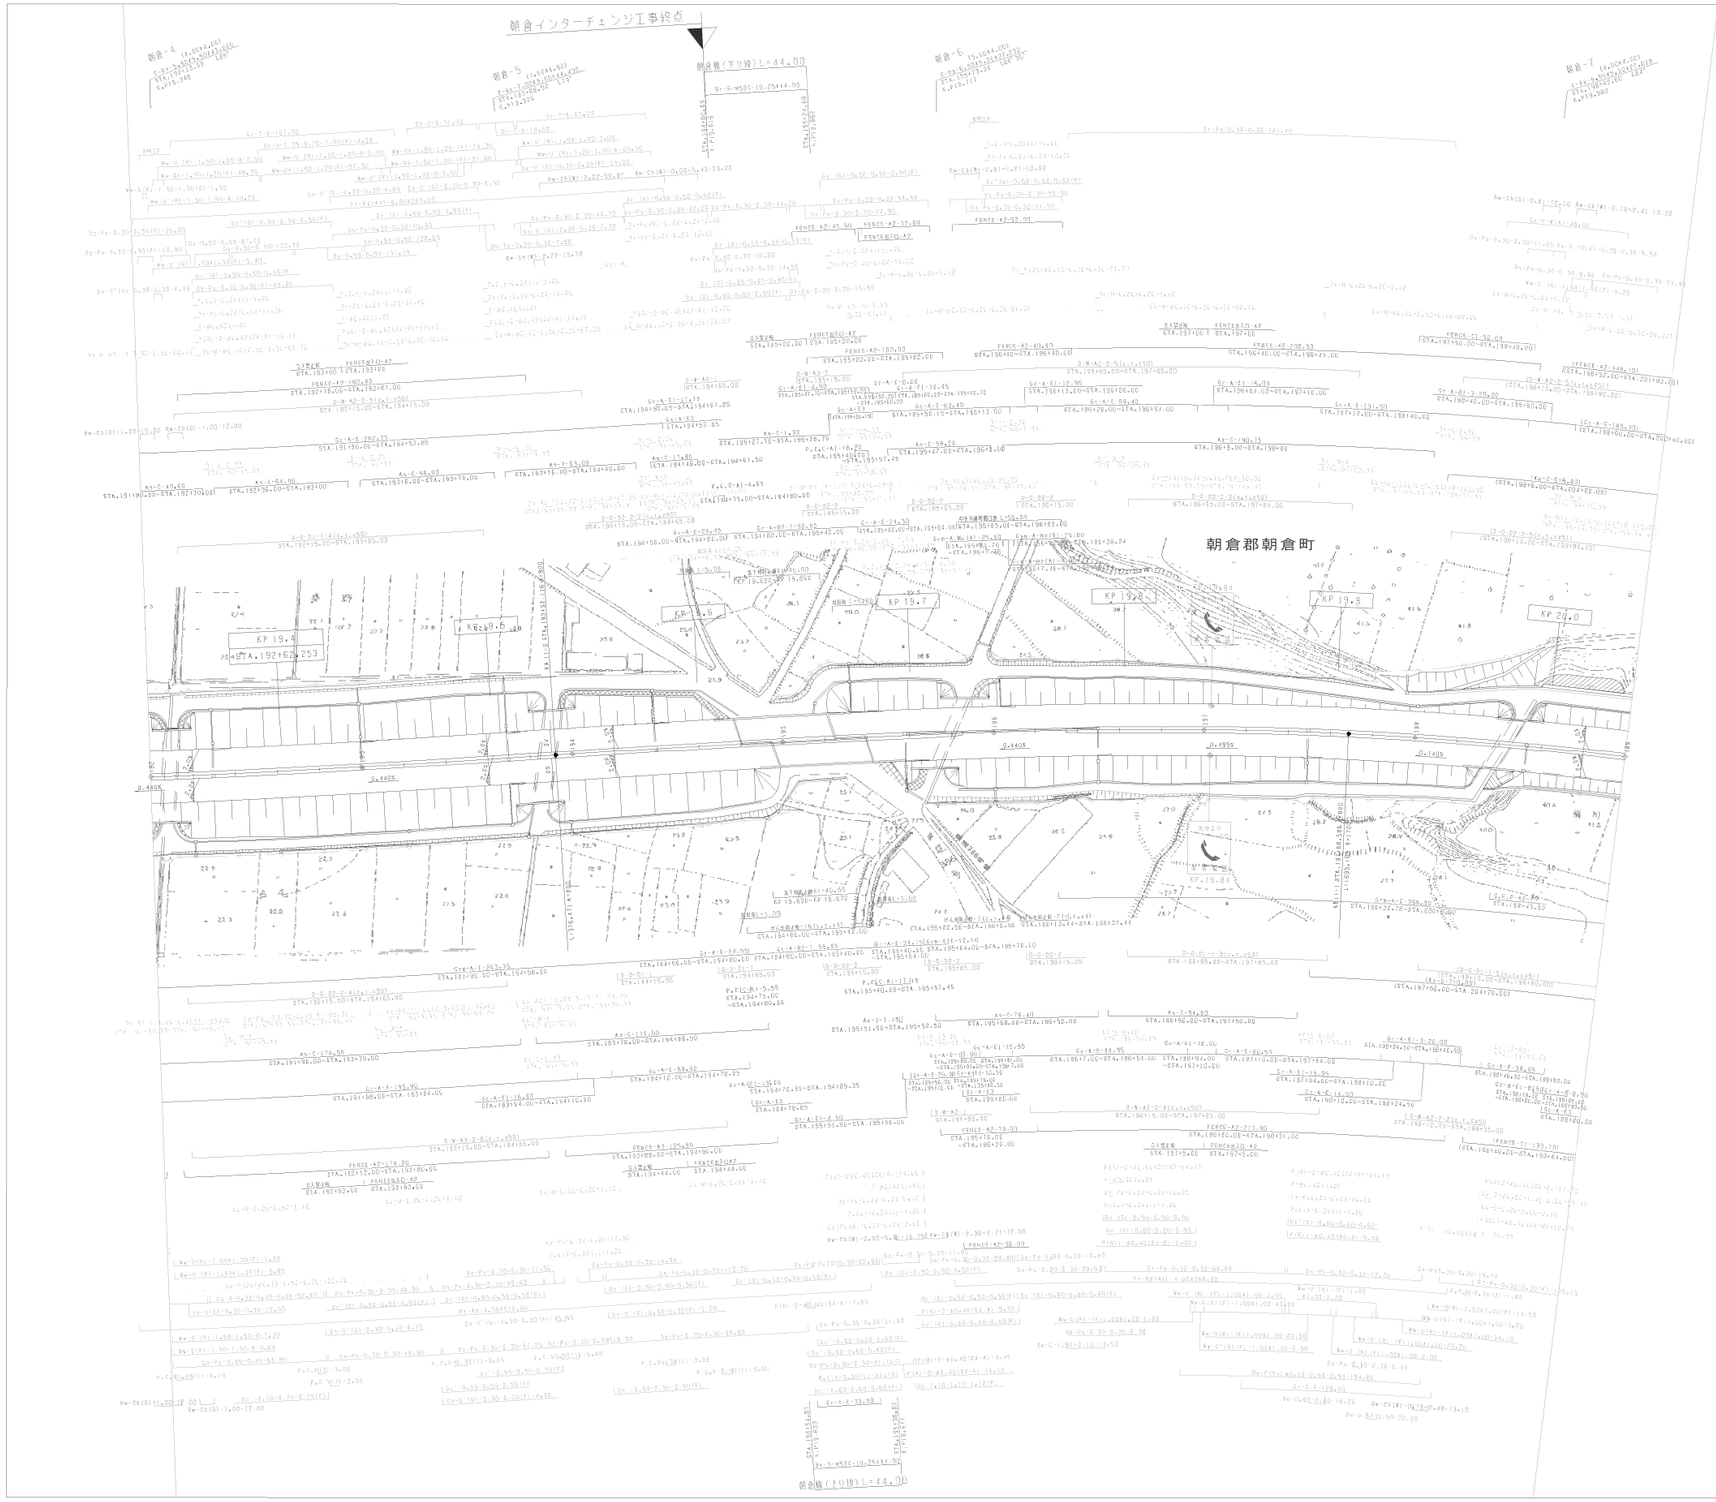

調製年月	摘要
第1回 2006年 1月	

九州縦断自動車道長崎大分線 大分自動車道（朝倉～杷木）			——
工種	管理用平面図		——
名称	KP 19.338~KP 20.038 STA.192+00~STA.199+00	縮尺 1/1000	2 12
西日本高速道路（株） 九州支社			

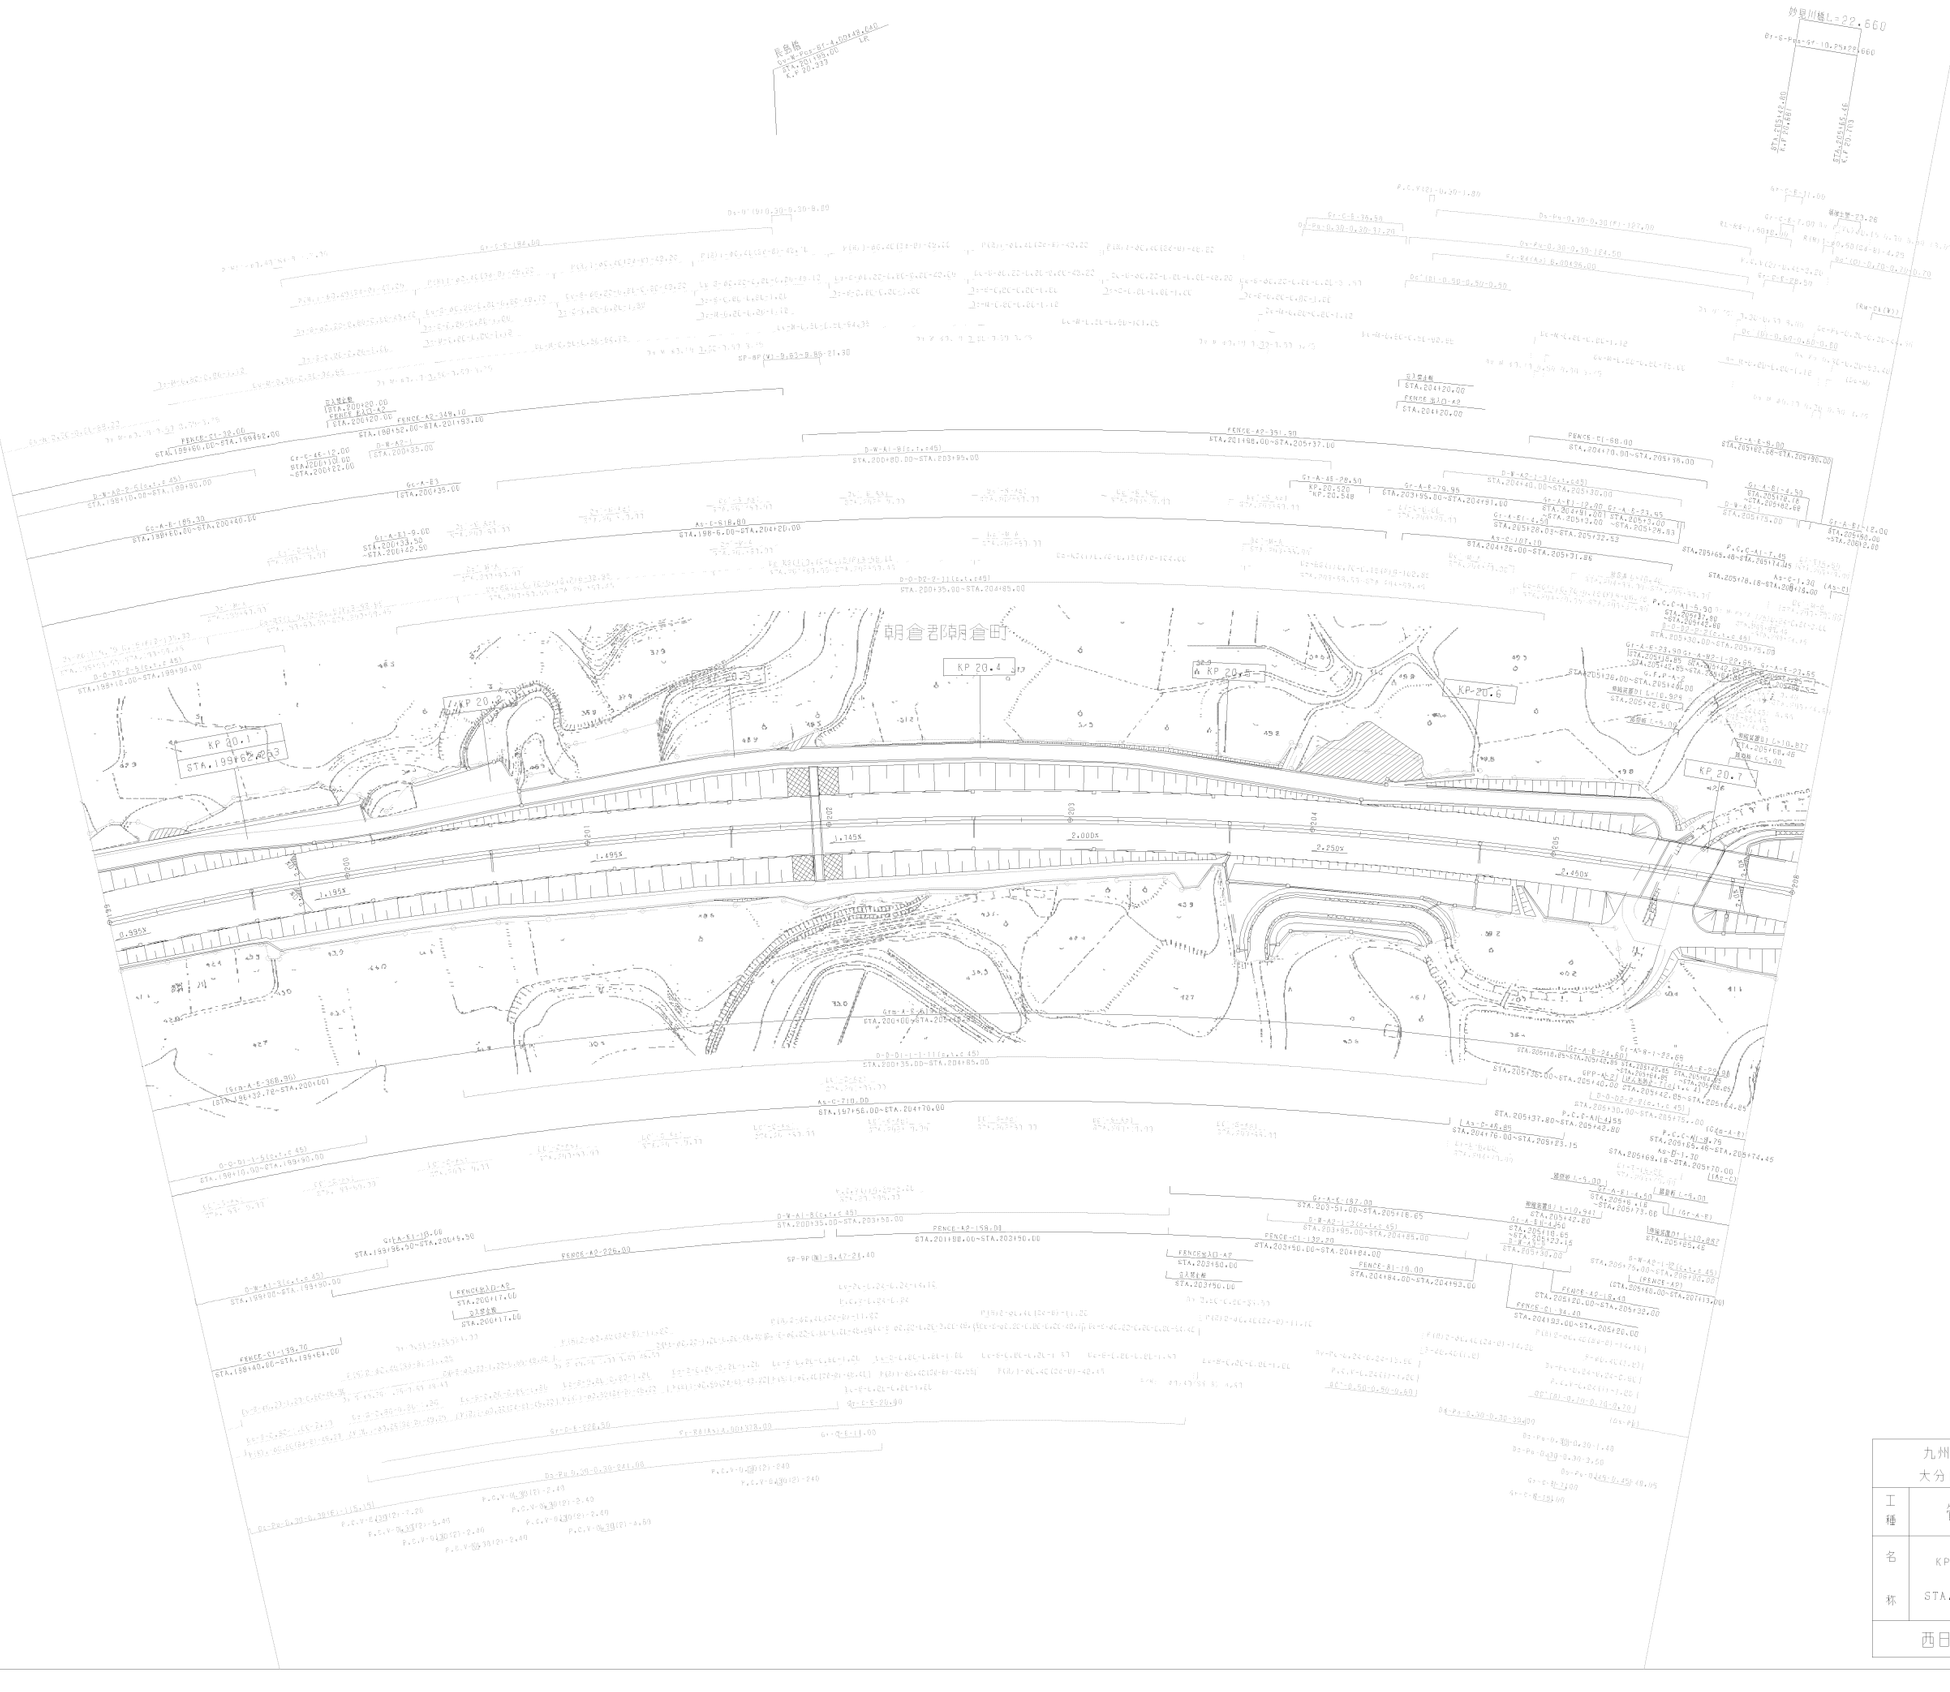
朝倉郡朝倉町
KP 20.1
KP 20.2
KP 20.3
KP 20.4
KP 20.5
KP 20.6
KP 20.7
STA.199+62.20
STA.199+00
STA.206+00

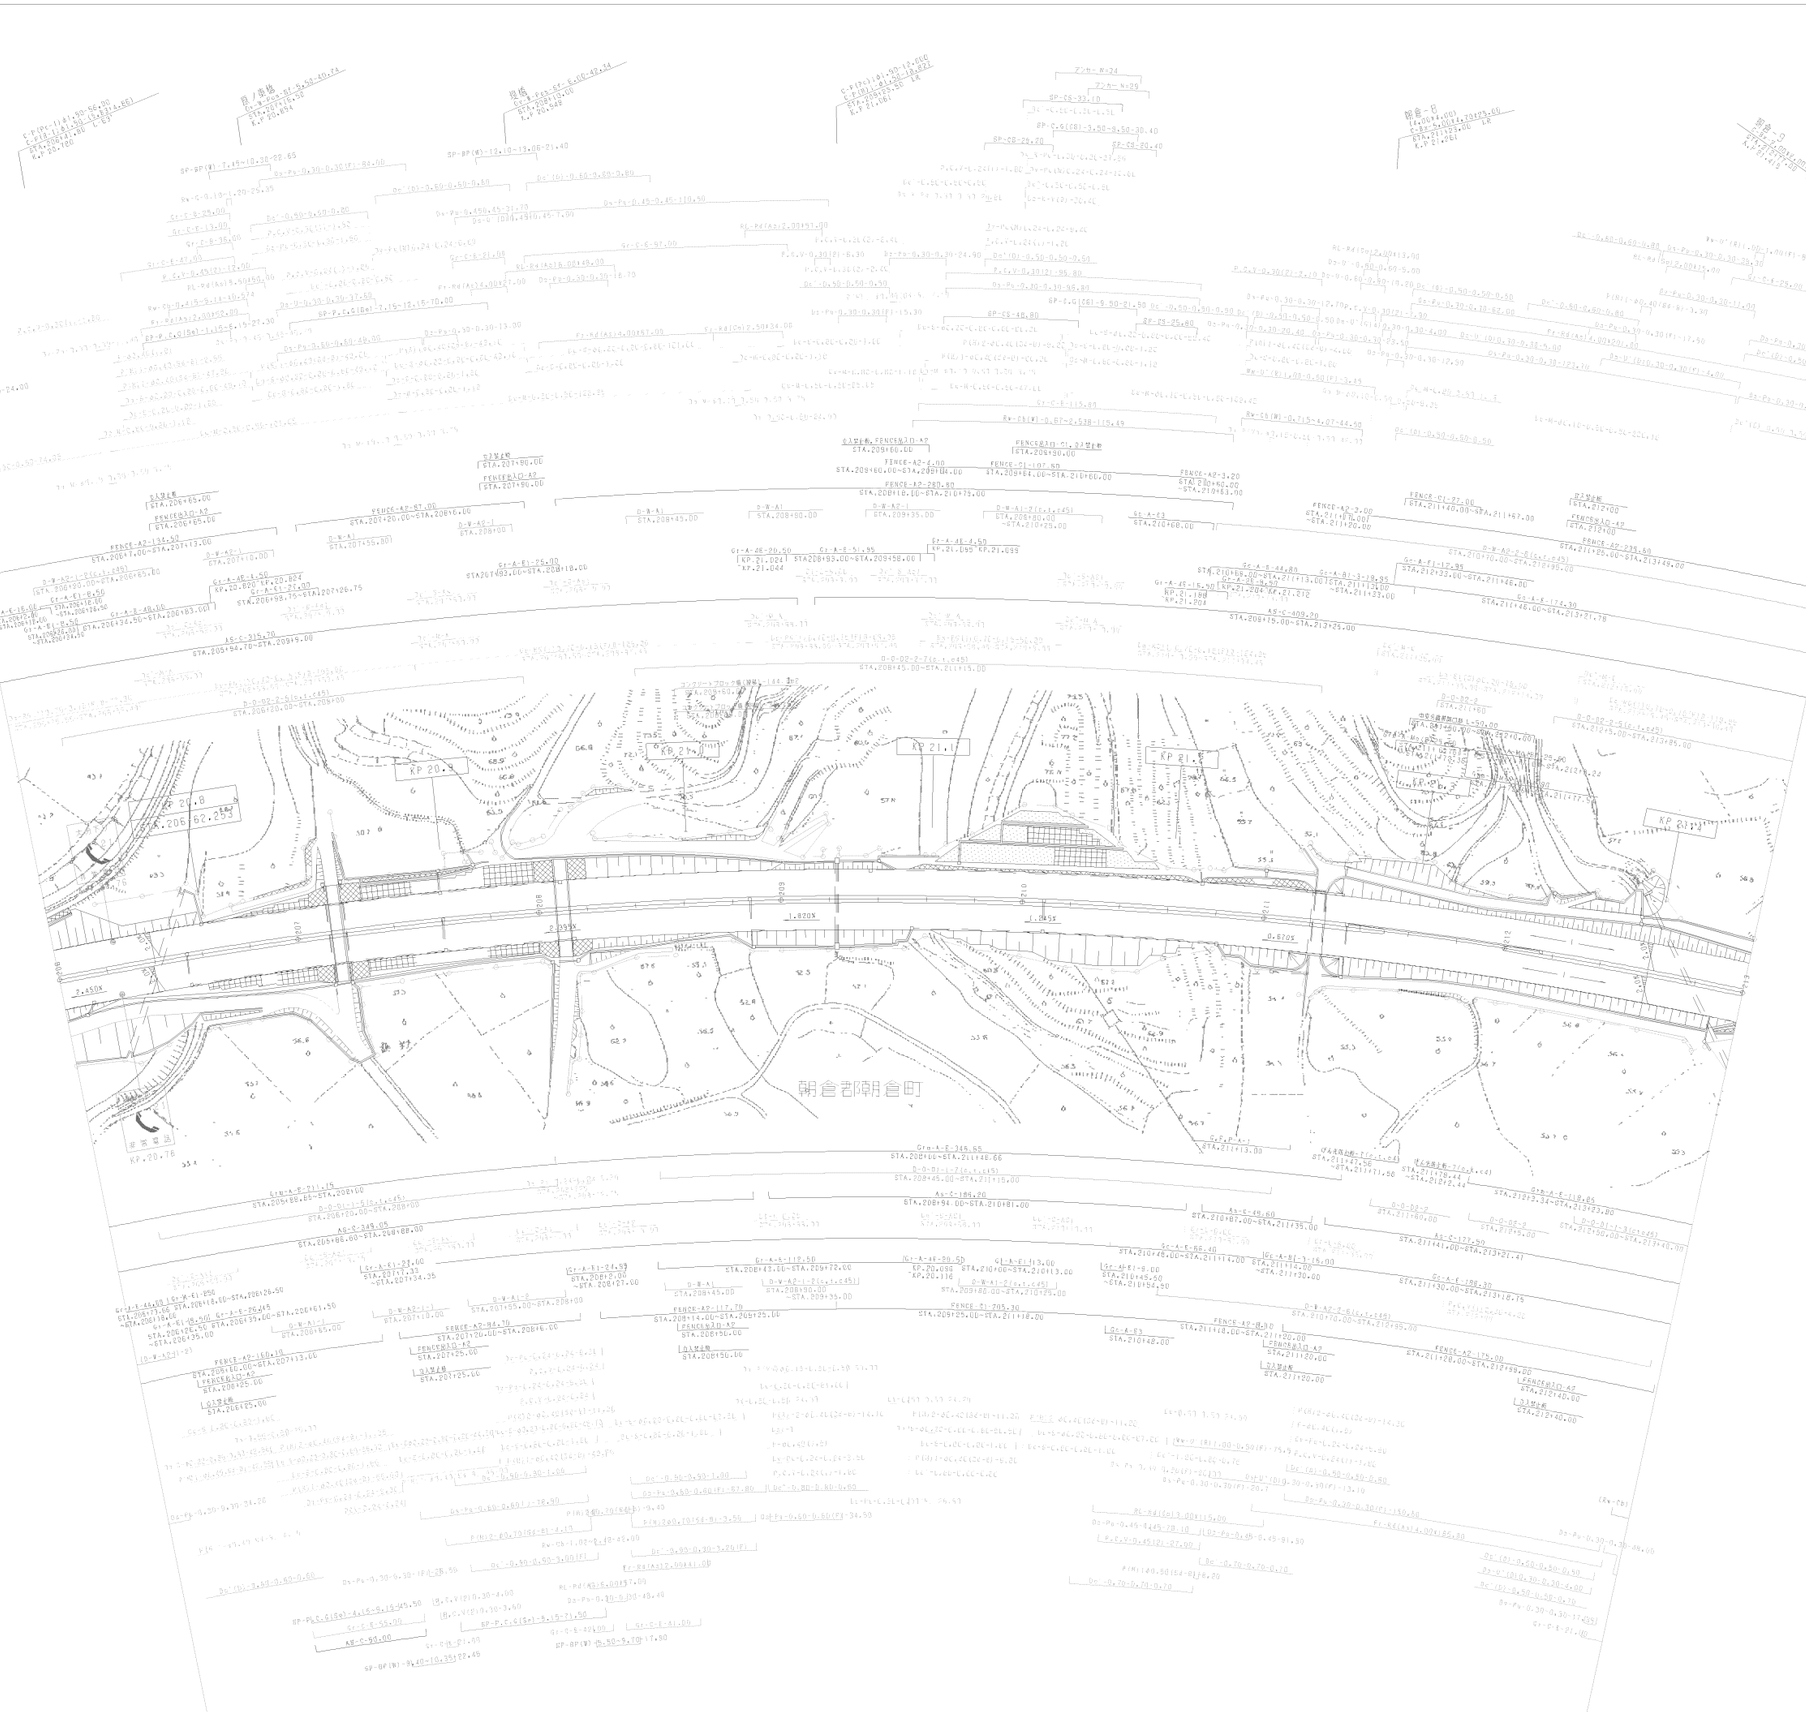

測	量	年	月	摘	要
第1回	2006年	1月			
第2回	2021年	7月			

九州横断自動車道長崎大分線 大分自動車道（朝倉～杷木）			——
工種	管 理 用 平 面 図		——
名称	KP 20.738~KP 21.438 STA.206+00~STA.213+00	縮尺 1/1000	4 12
西日本高速道路（株） 九州支社			

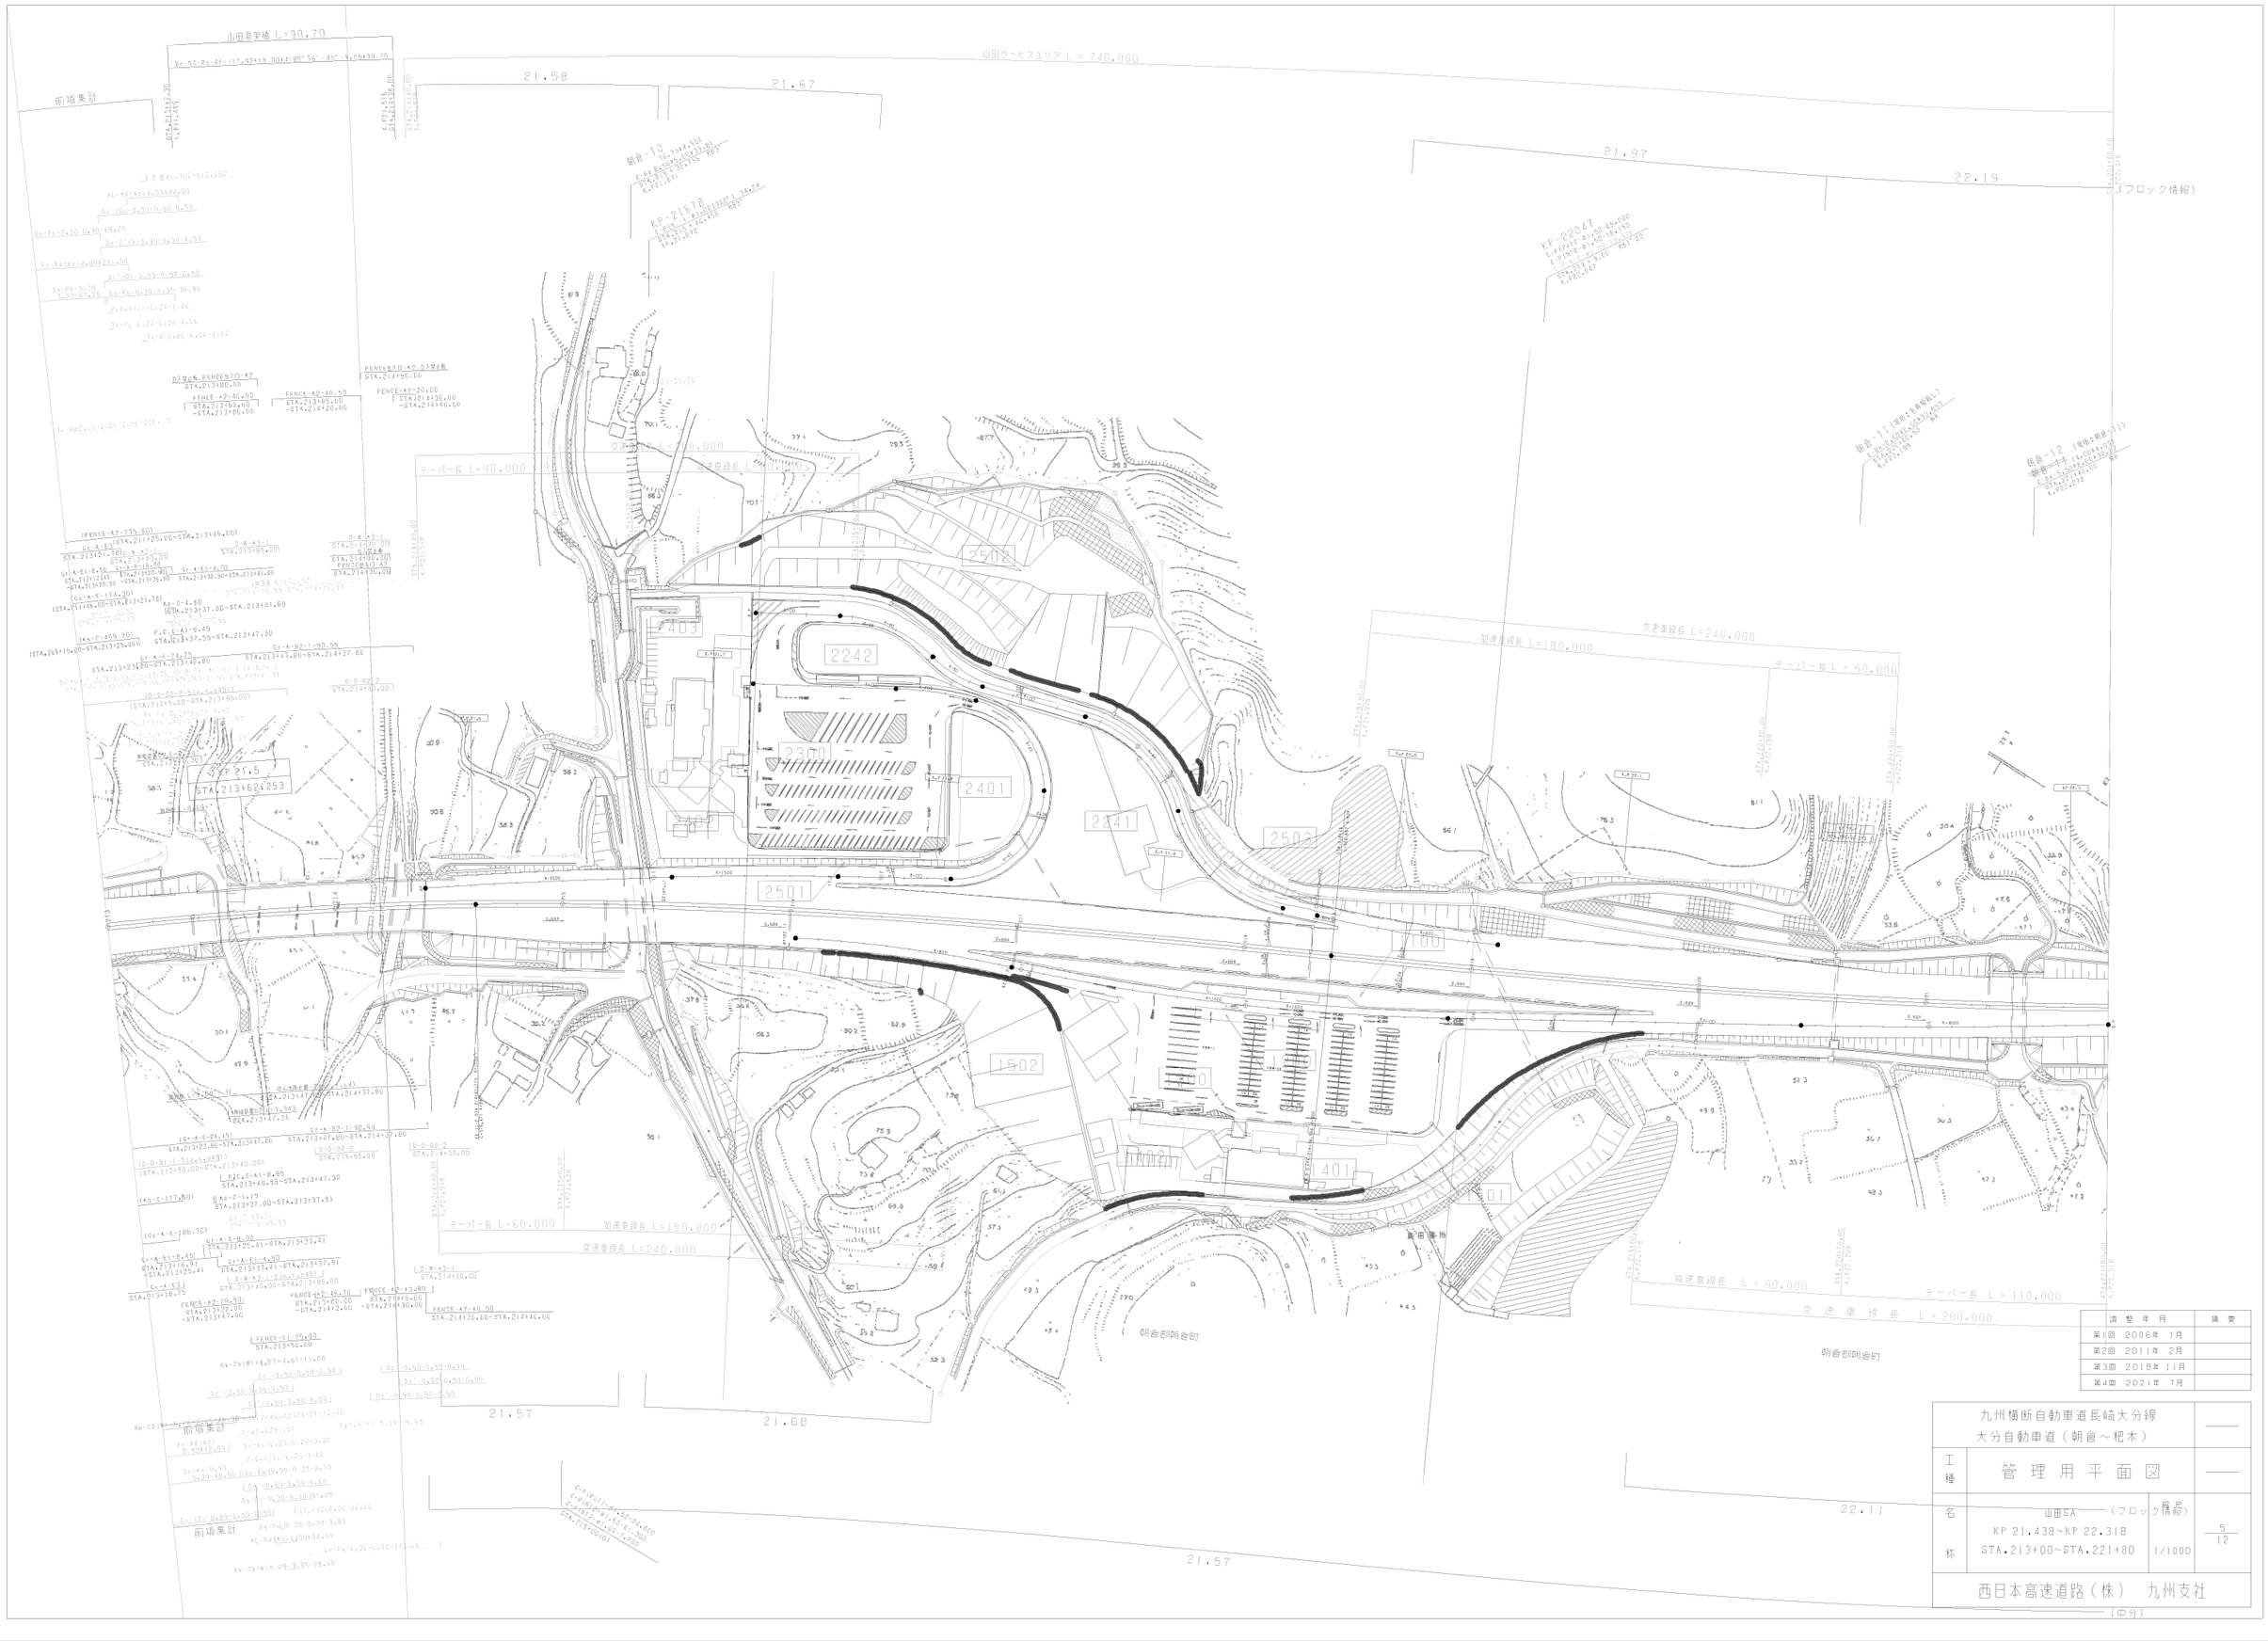

調整年月	摘要
第1回 2006年 1月	
第2回 2011年 2月	
第3回 2018年 11月	
第4回 2021年 7月	

九州横断自動車道長崎大分線
大分自動車道（朝倉～杷木）

工種：管理用平面図

名称：山田SA（ブロック情報）
KP 21.438~KP 22.318
STA.213+00~STA.221+80
縮尺：1/1000
5/12

西日本高速道路（株） 九州支社

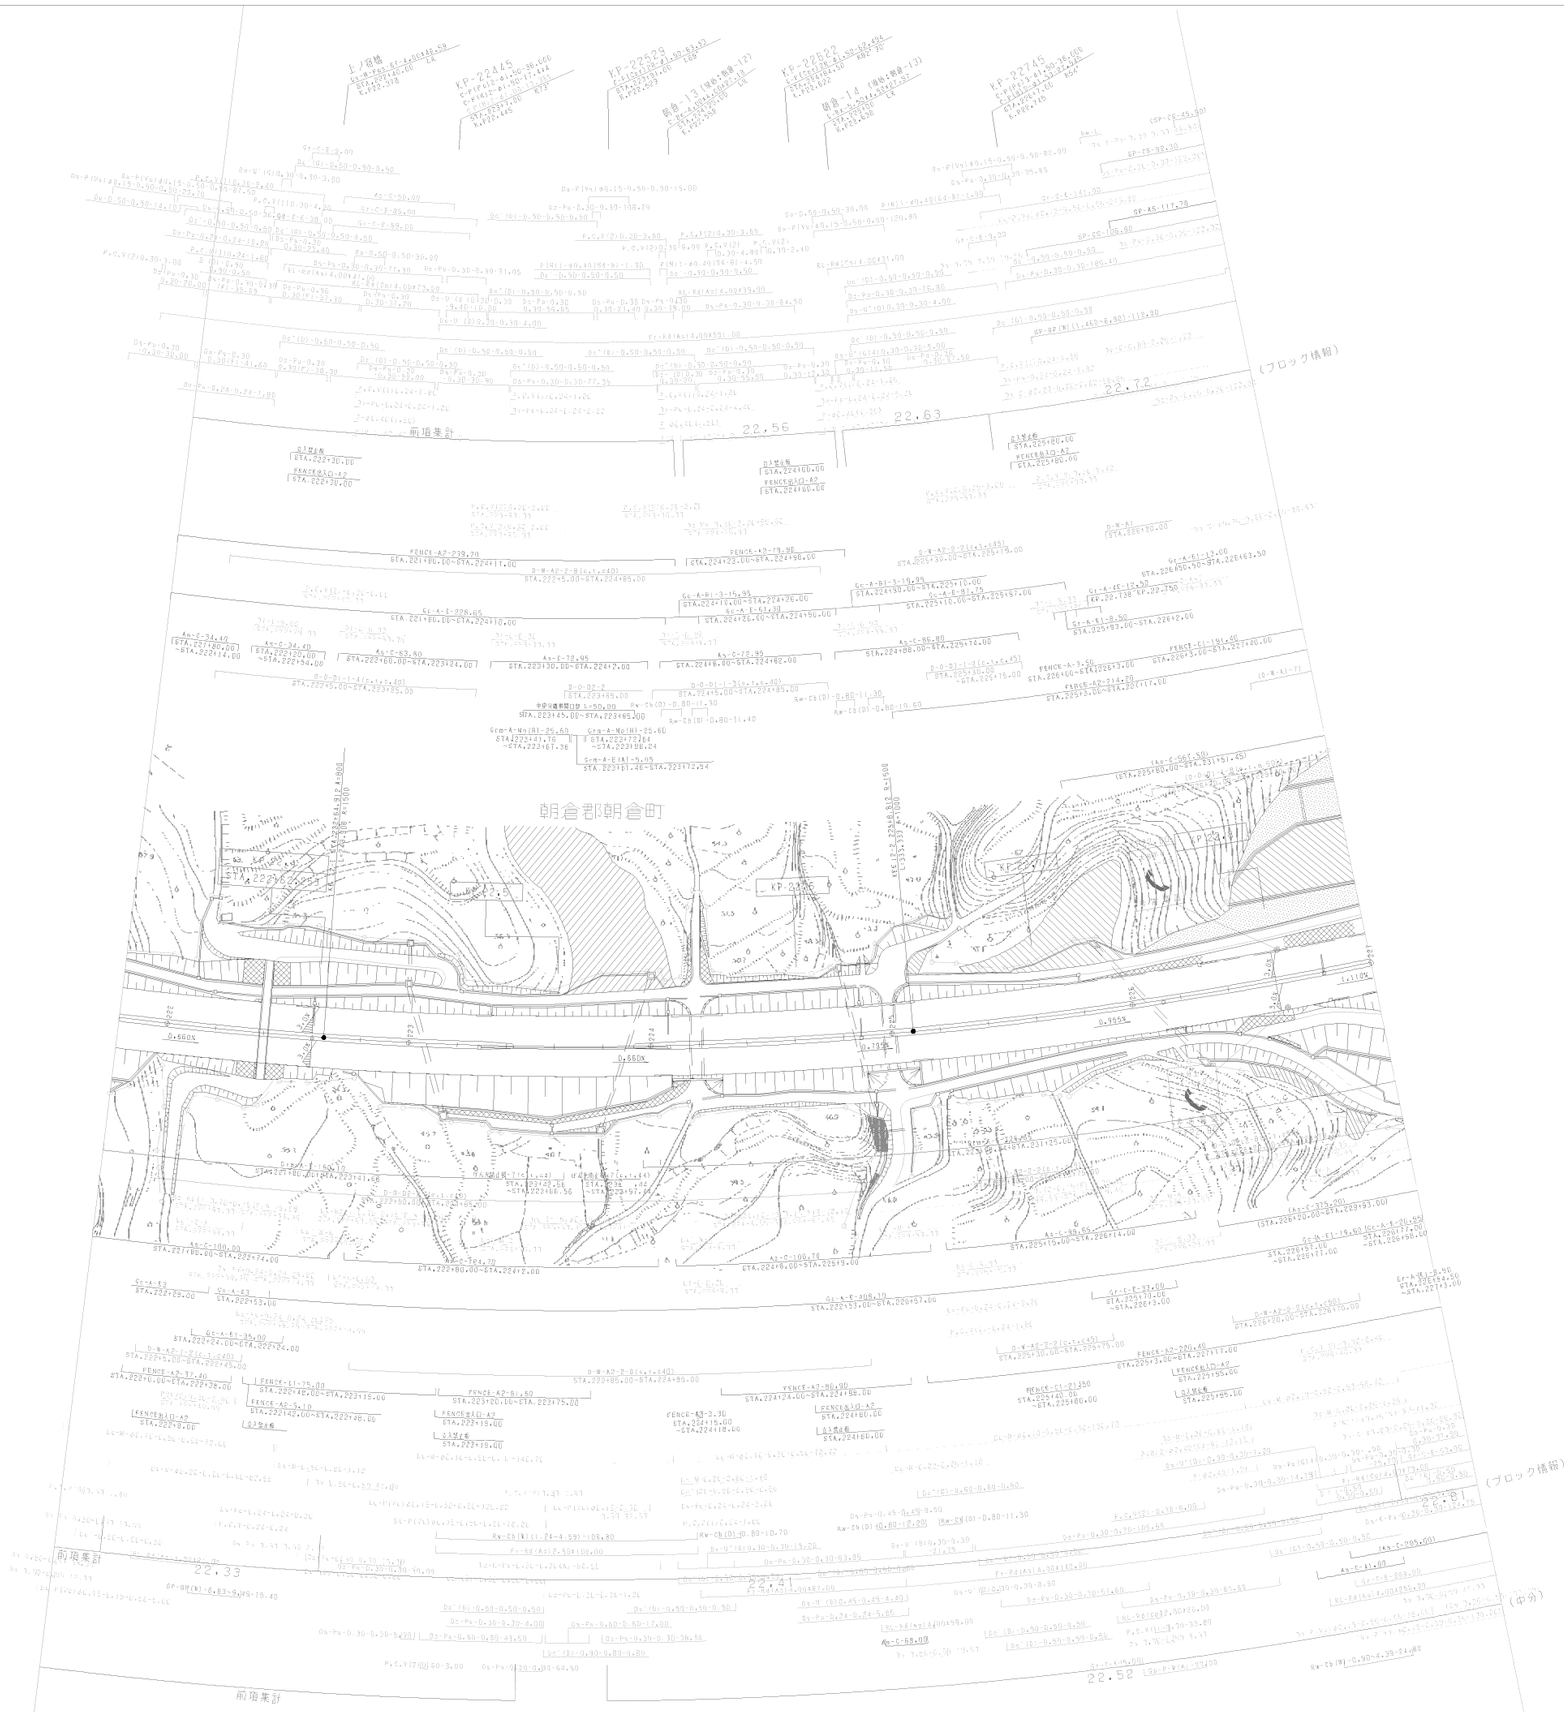

測	量	年	月	摘	要
第1回		2006年	1月		
第2回		2019年	7月		
第3回		2021年	7月		

九州横断自動車道長崎大分線 大分自動車道（朝倉～杷木）			——
工種	管理用平面図		——
名称	KP 22.318~KP 23.838 STA.221+80~STA.227+00	縮尺 1/1000	6 12
西日本高速道路（株） 九州支社			

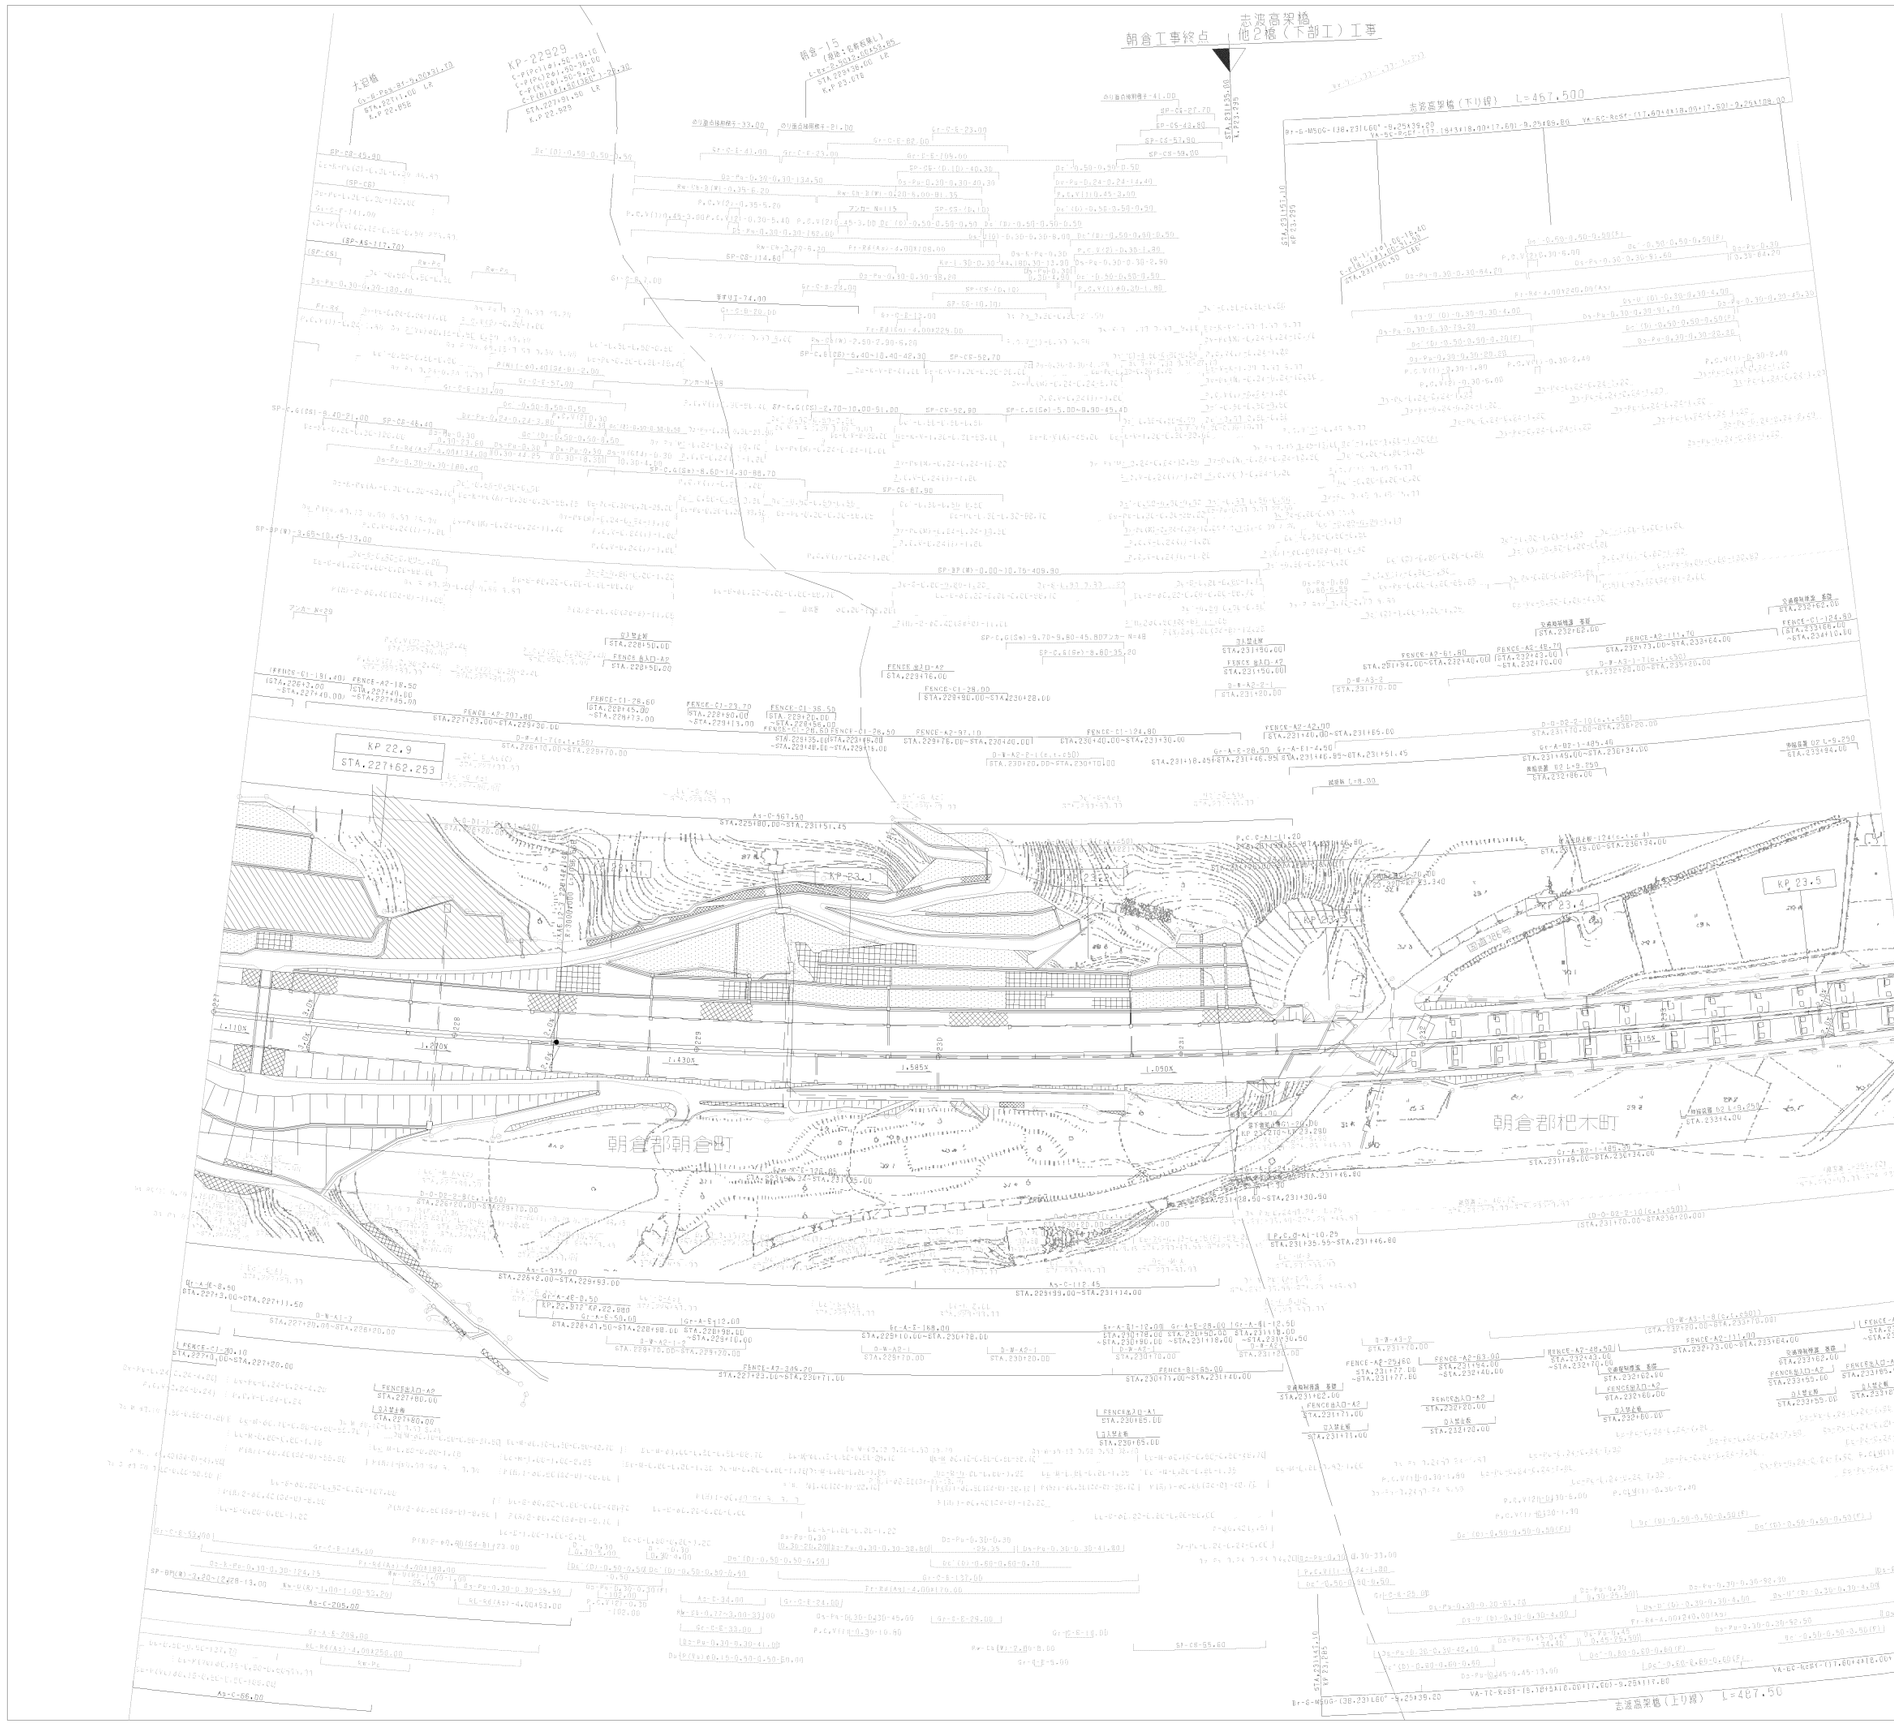

訂 正 年 月	摘 要
第1回 2006年 1月	
第2回 2021年 7月	

九州横断自動車道長崎大分線 大分自動車道（朝倉～杷木）			——
工種	管 理 用 平 面 図		——
名称	KP 22.838~KP 23.538 STA.227+00~STA.234+00	縮尺 1/1000	7 12
西日本高速道路（株） 九州支社			

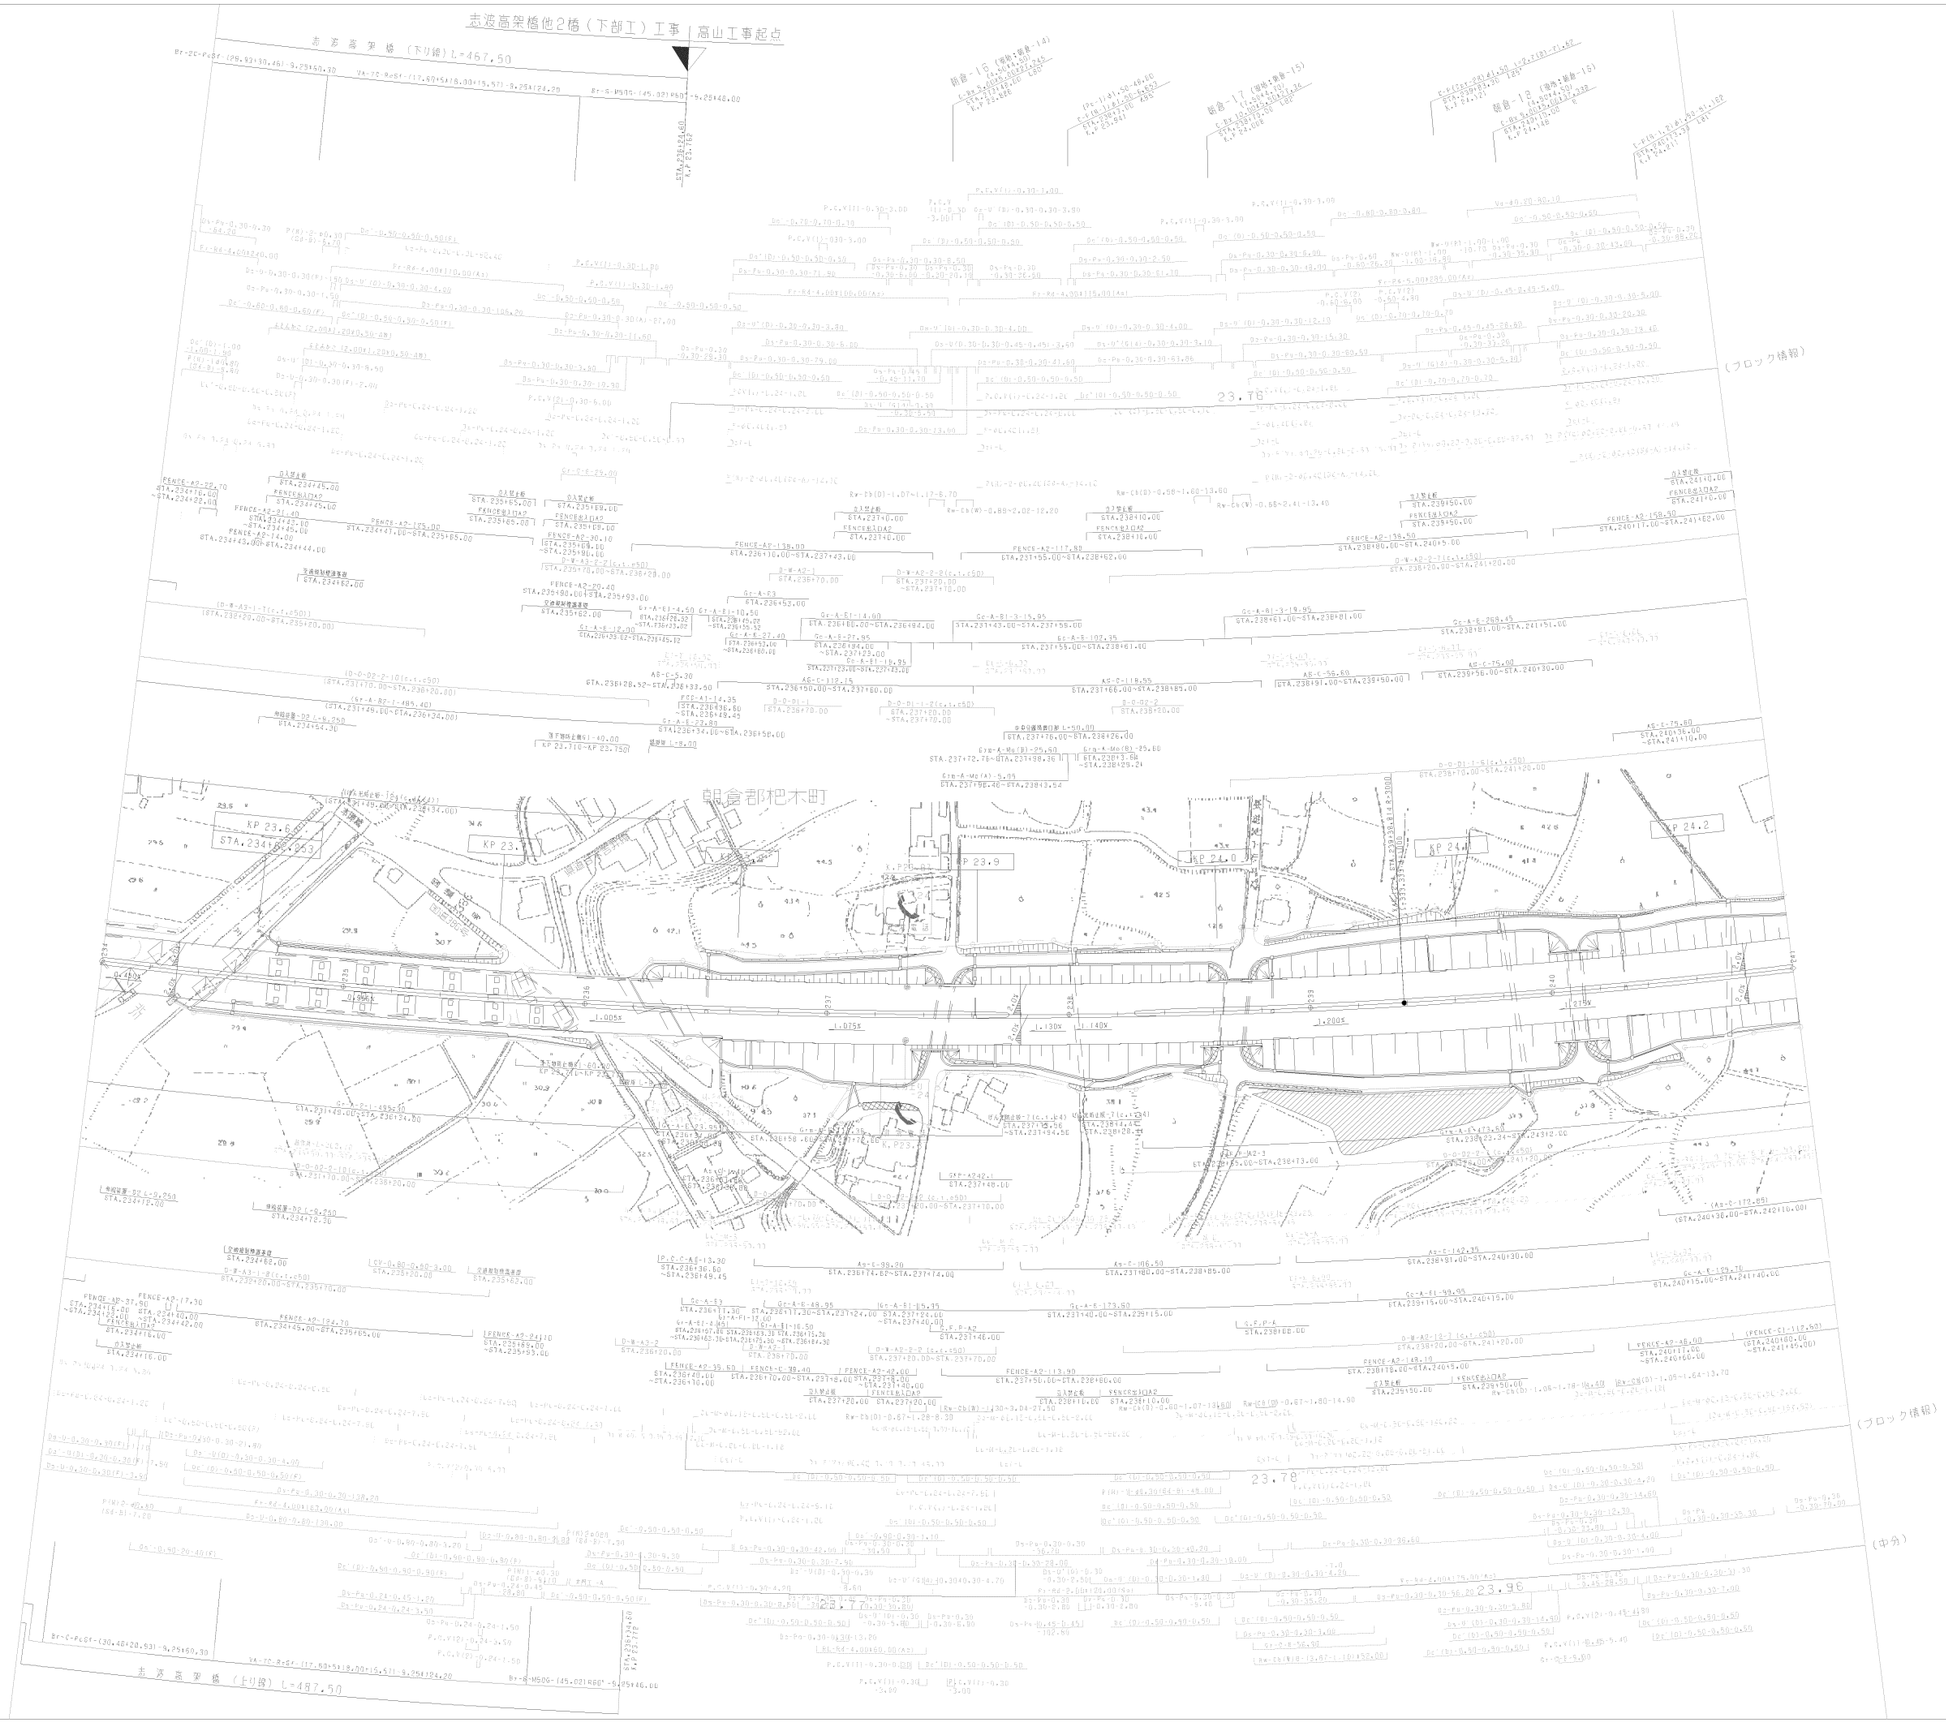

調整年月	摘要
第1回 2006年 1月	

九州横断自動車道長崎大分線
大分自動車道（朝倉～杷木）

工種	管理用平面図		
名称	KP 23.538~KP 24.238 STA.234+00~STA.241+00	縮尺 1/1000	8/12

西日本高速道路（株） 九州支社

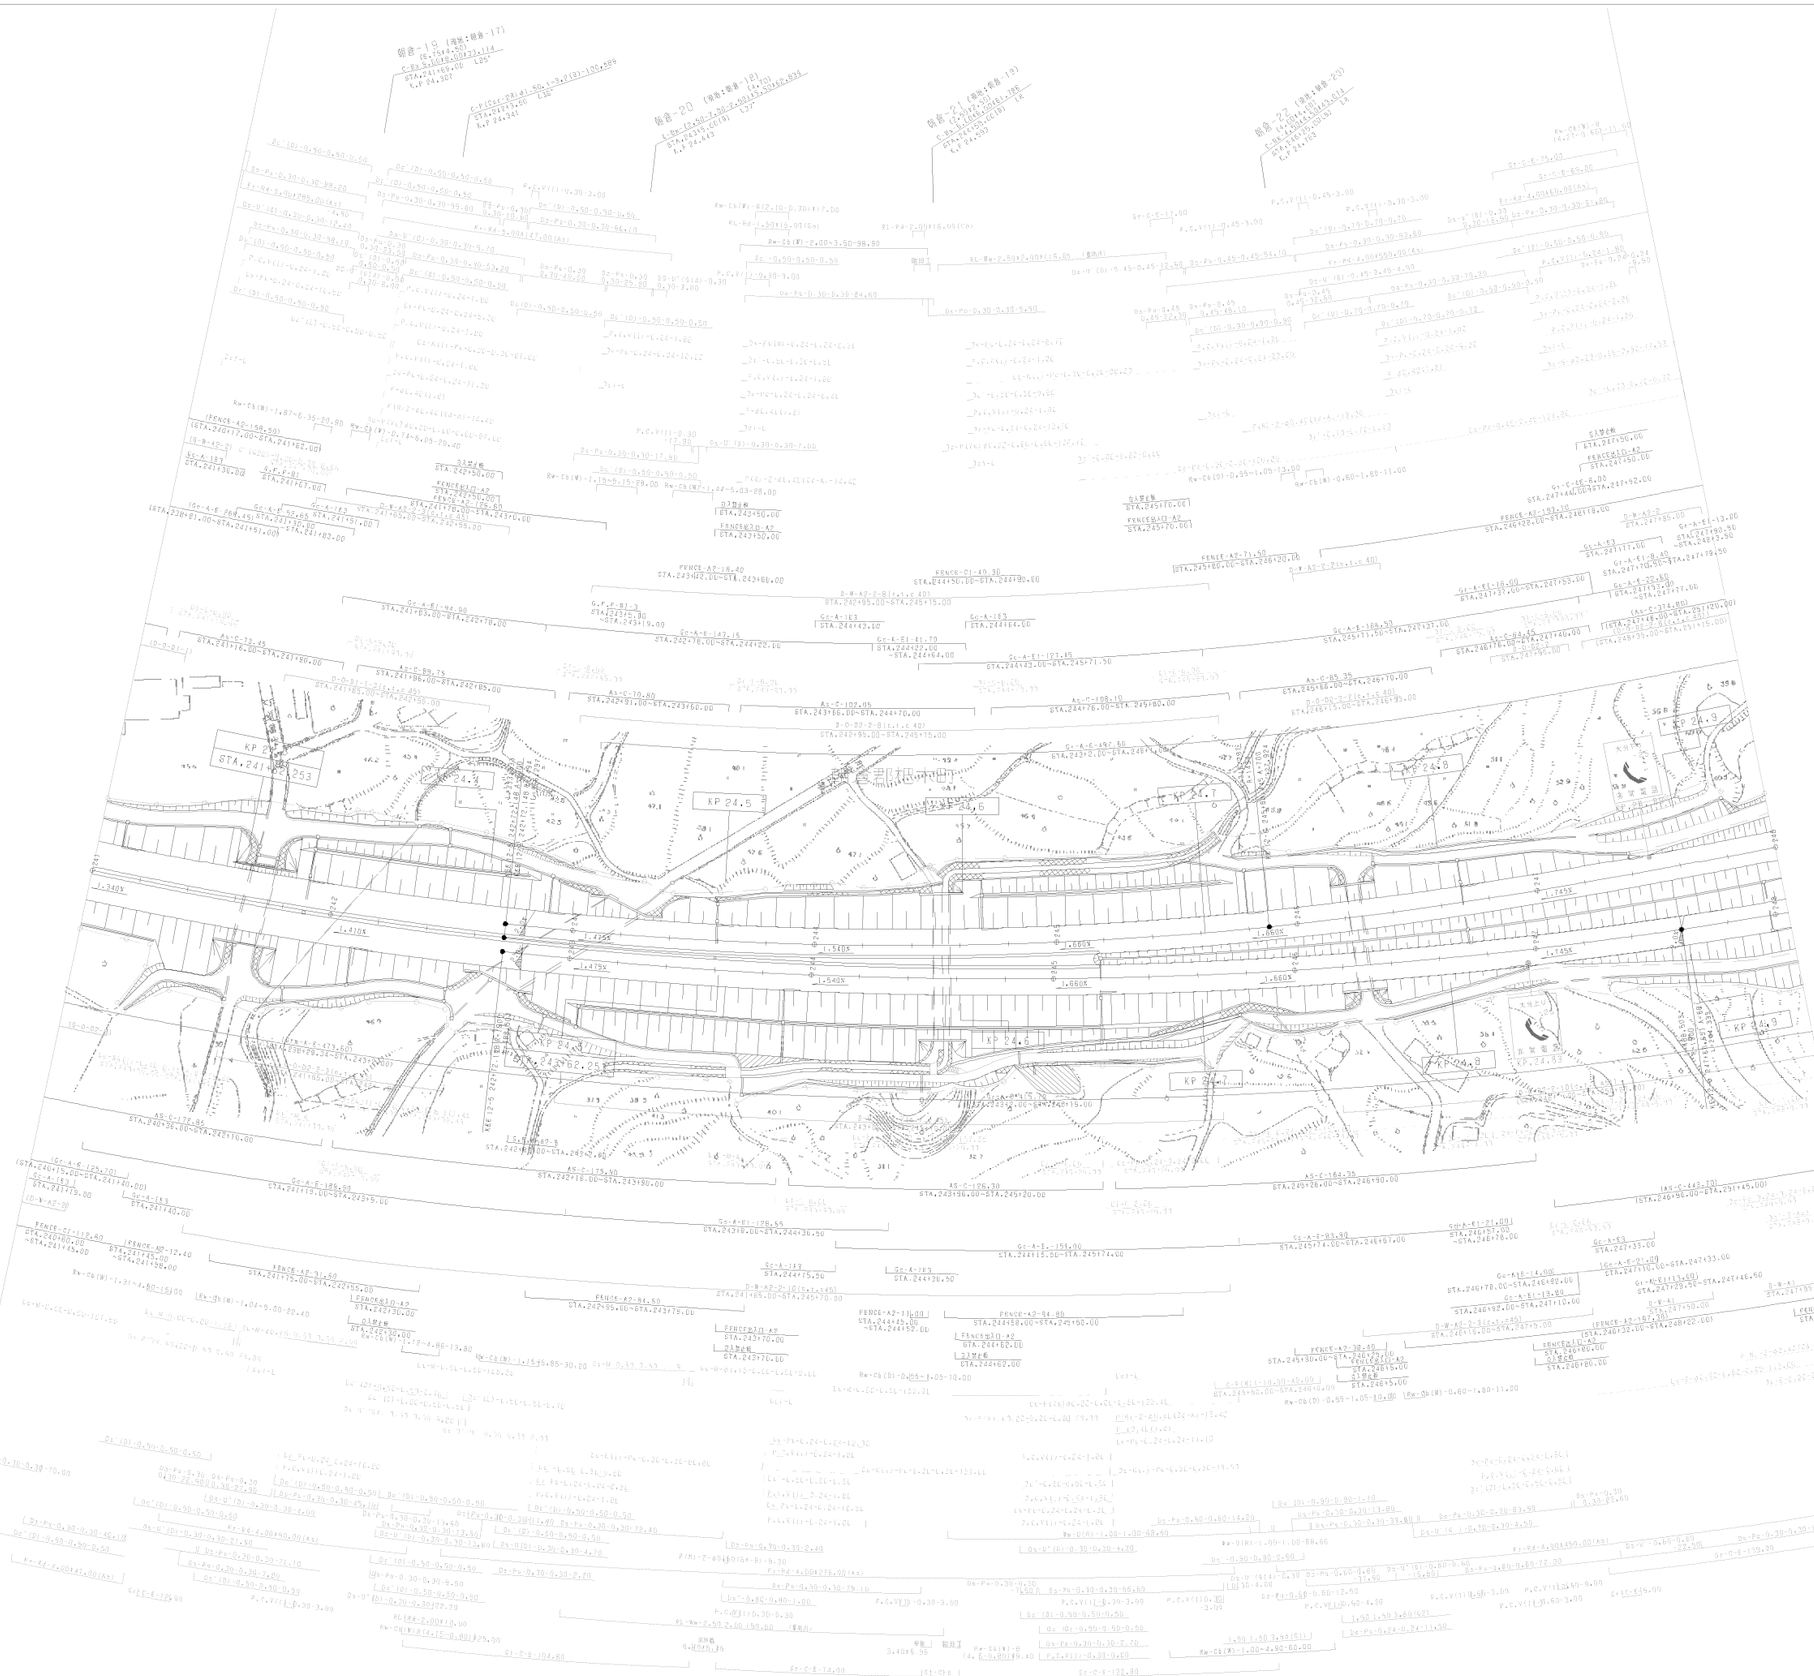
KP 24.5
KP 24.6
KP 24.7
KP 24.8
KP 24.9

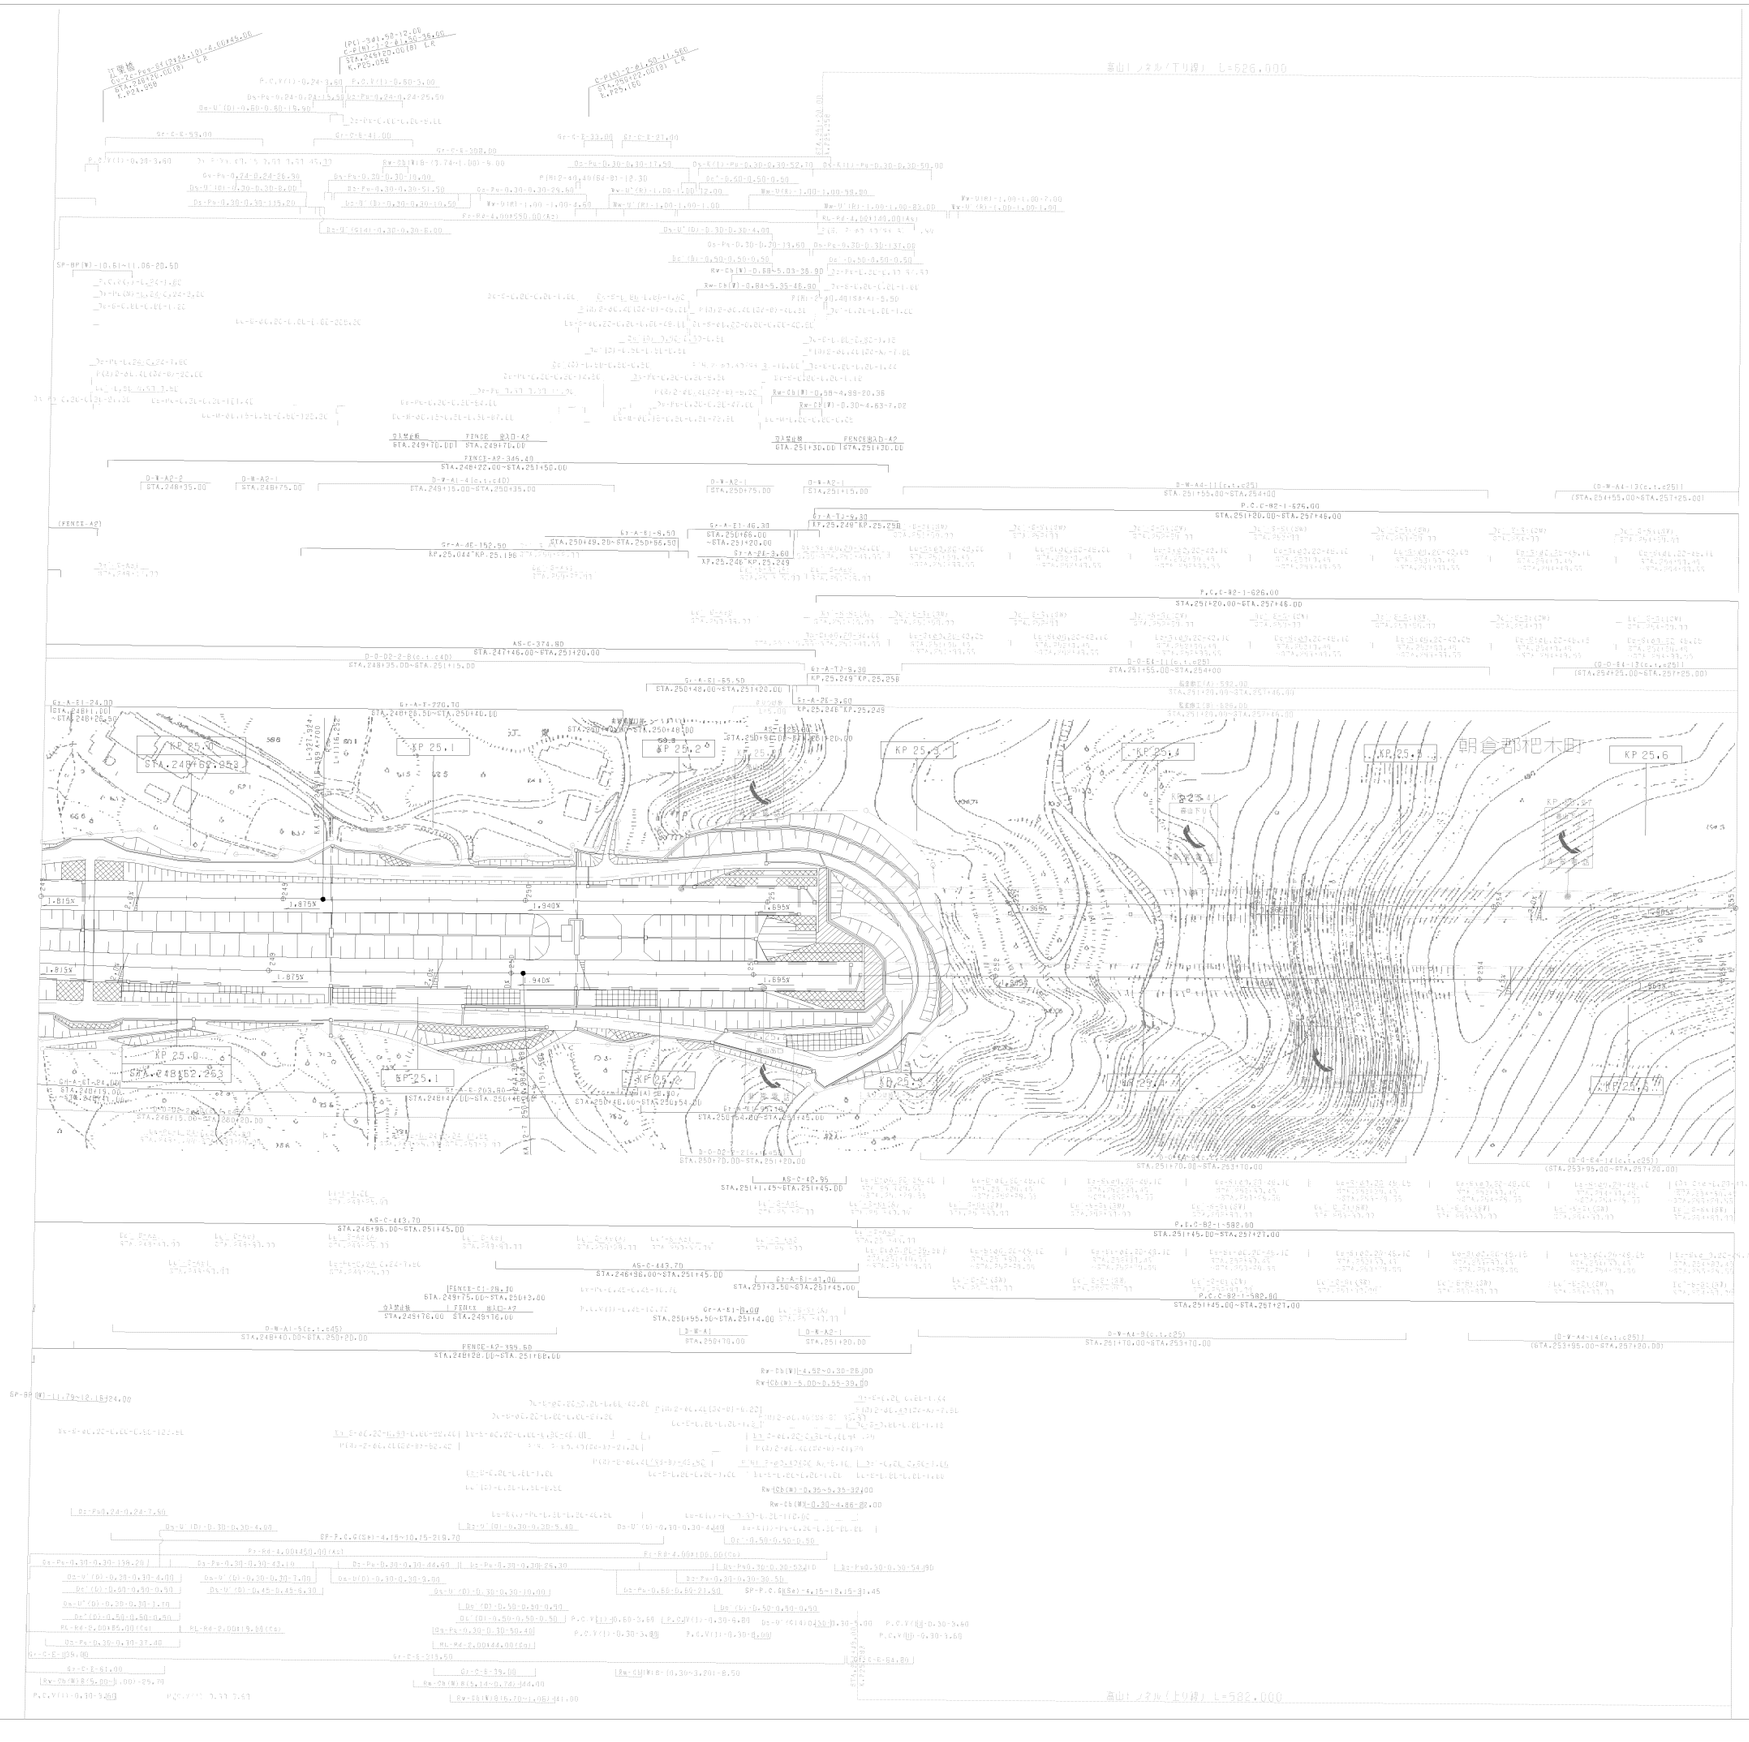

調整年月	摘要
第1回 2006年 1月	
第2回 2021年 7月	

九州横断自動車道長崎大分線 大分自動車道（朝倉～杷木）			——
工種	管理用平面図		——
名称	KP 24.938～KP 25.638 STA.248+00～STA.255+00	縮尺 1/1000	10 12
西日本高速道路（株） 九州支社			

高山工事終点 ｜ 杷木インターチェンジ工事起点


苦市橋 (下り線) L=88.000

苦市橋 (下り線) L=90.00


(フロック情報)

(フロック情報)

(中分)

調 整 年 月	摘 要
第1回 2006年 1月	
第2回 2011年 2月	
第3回 2020年 5月	
第4回 2021年 7月	
第5回 2023年 6月	

九州横断自動車道長崎大分線
大分自動車道（朝倉～杷木）

工種	管 理 用 平 面 図		
名称	KP 25.638~KP 26.338 STA.255+00~STA.262+00	縮尺 1/1000	11/12

西日本高速道路（株） 九州支社

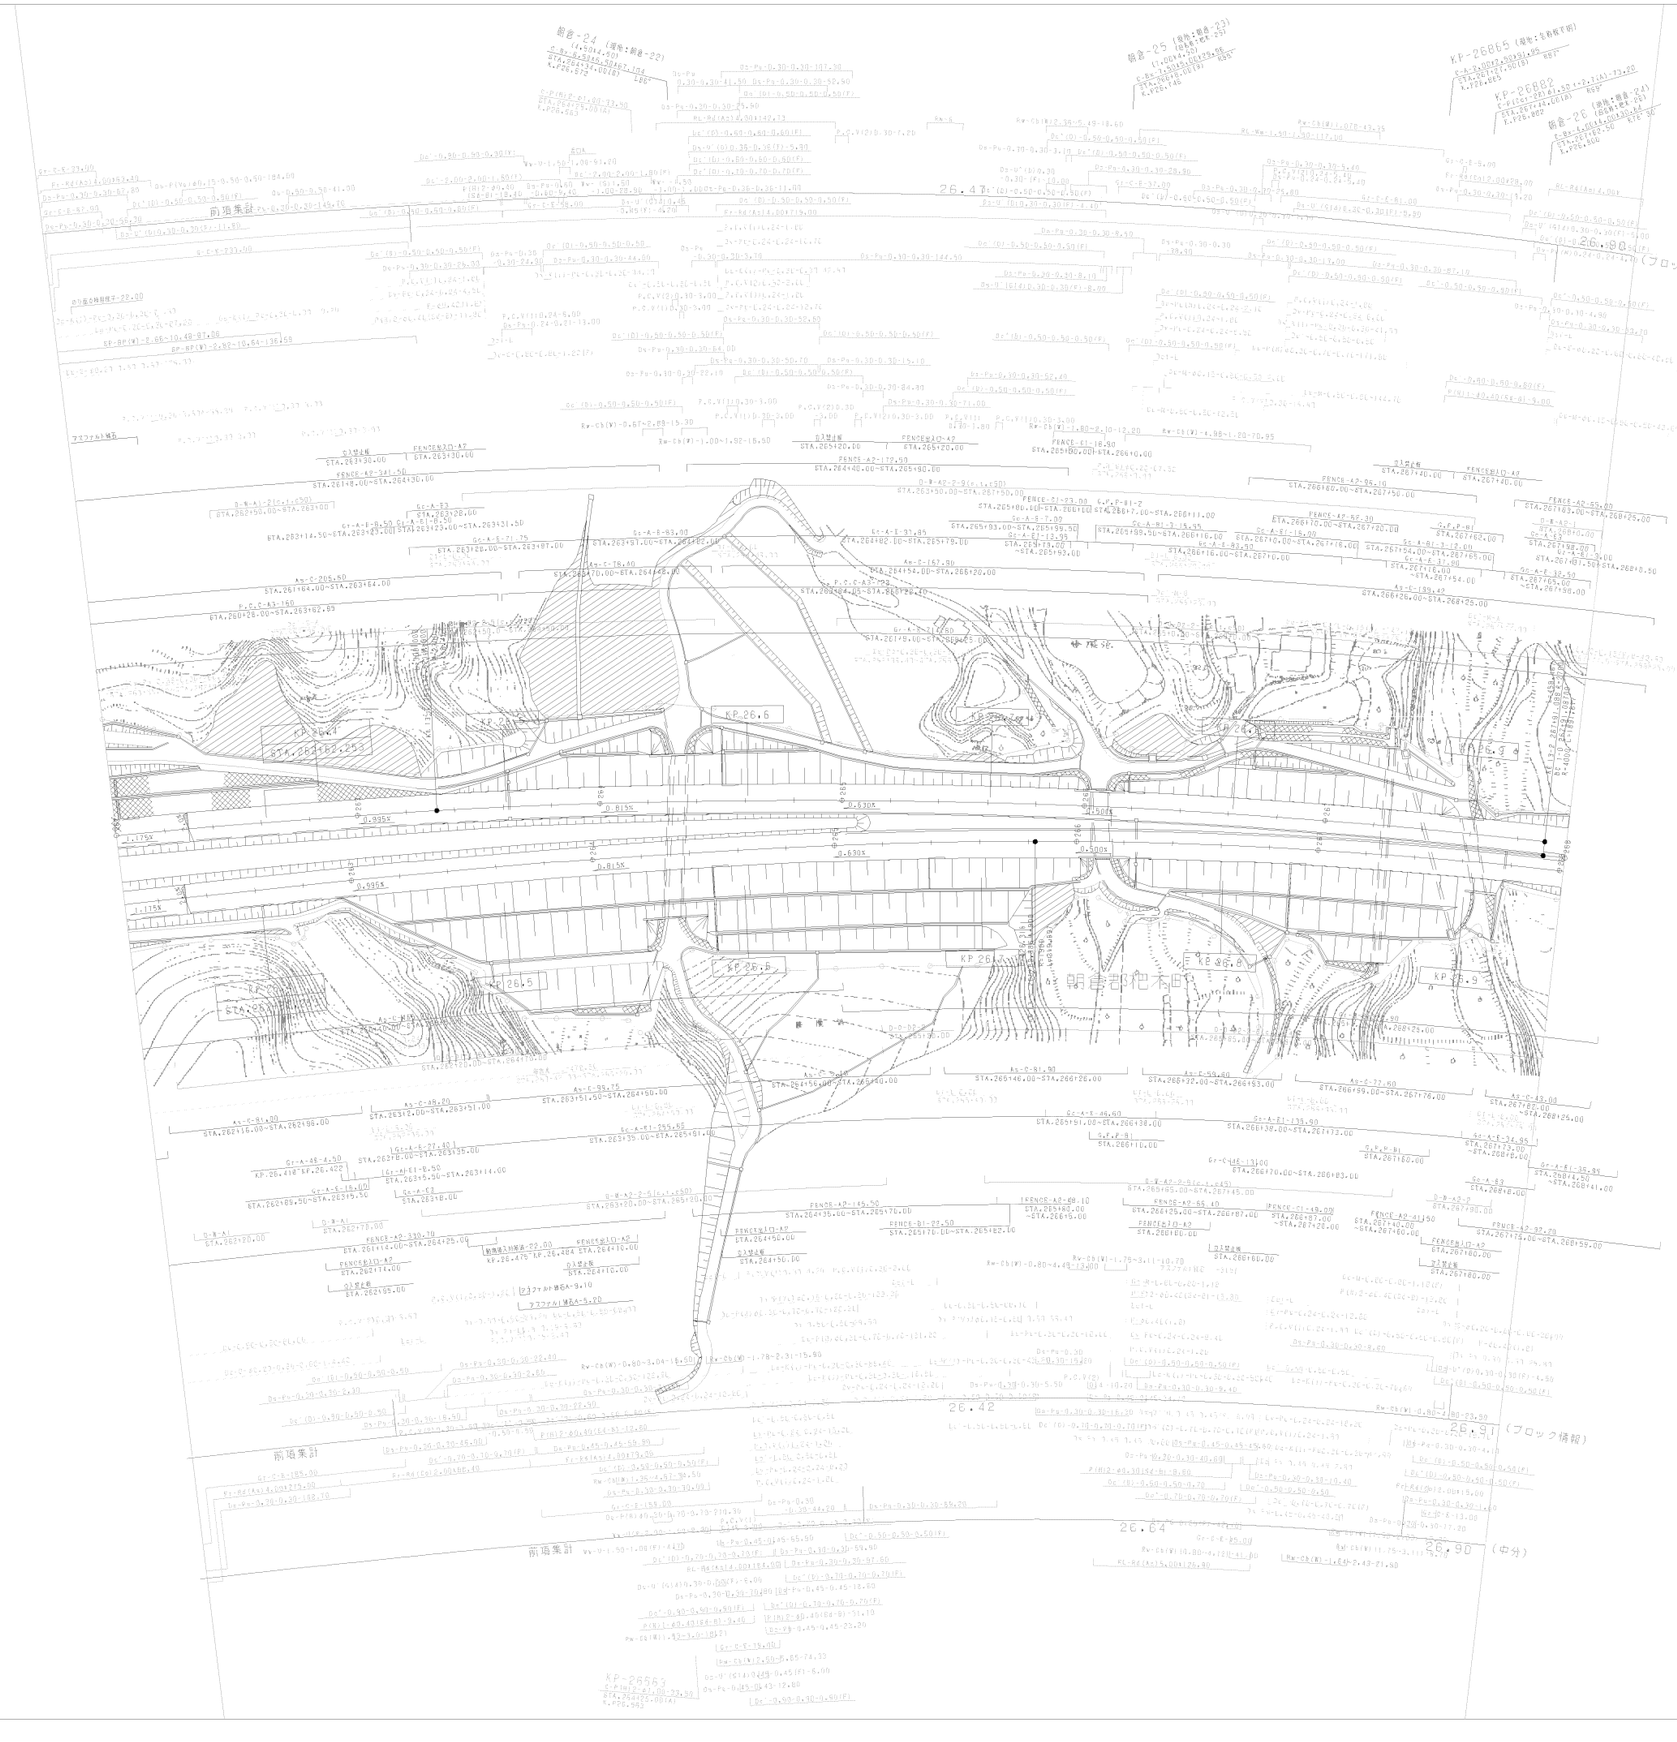

測 量 年 月		摘 要
第1回	2006年 1月	
第2回	2020年 5月	
第3回	2021年 7月	

九州横断自動車道長崎大分線 大分自動車道（朝倉～杷木）			——
工種	管 理 用 平 面 図		——
名称	KP 26.338~KP 26.938 STA.262+00~STA.268+00	縮尺 1/1000	12 12
西日本高速道路（株） 九州支社			

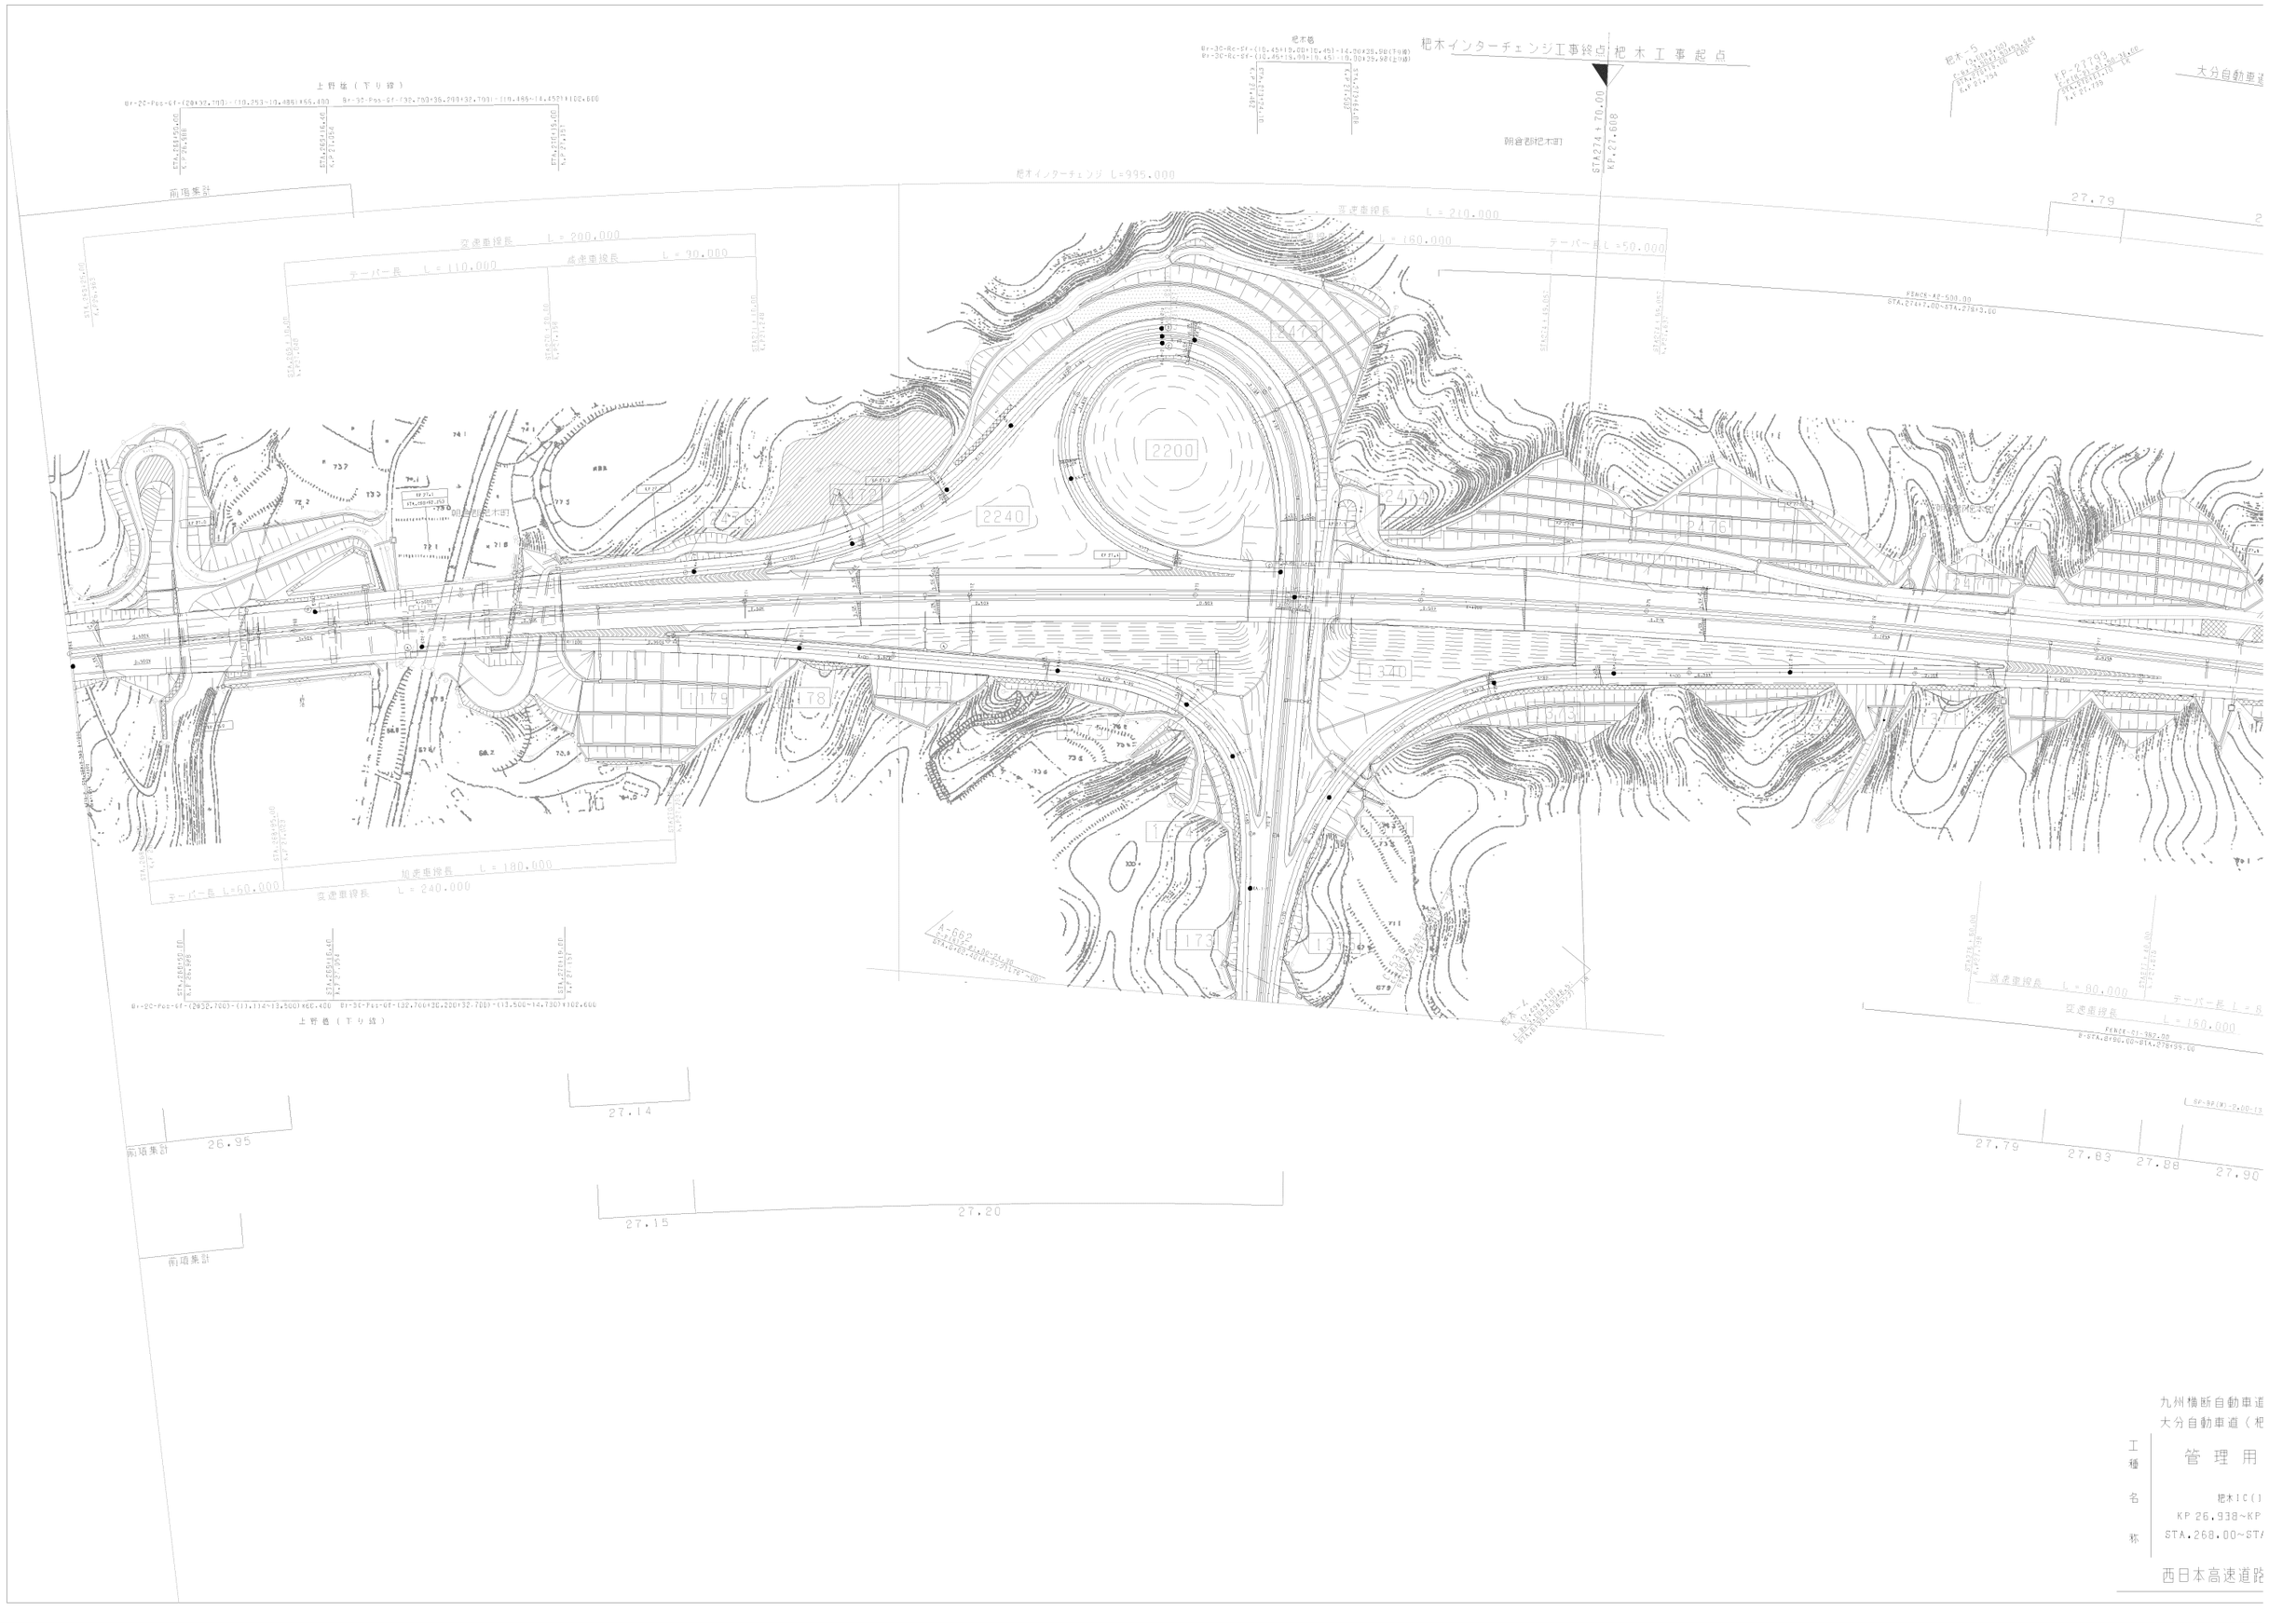
杷木インターチェンジ工事終点
杷木 工事起点
杷木インターチェンジ L=995.000
上野橋（下り線）
前項集計
加速車線長 L = 200.000
テーパー長 L = 110.000
減速車線長 L = 90.000
加速車線長 L = 180.000
テーパー長 L=50.000
減速車線長 L = 240.000
減速車線長 L = 210.000
L = 160.000
テーパー長 L =50.000
朝倉郡杷木町
大分自動車道
2200
2240

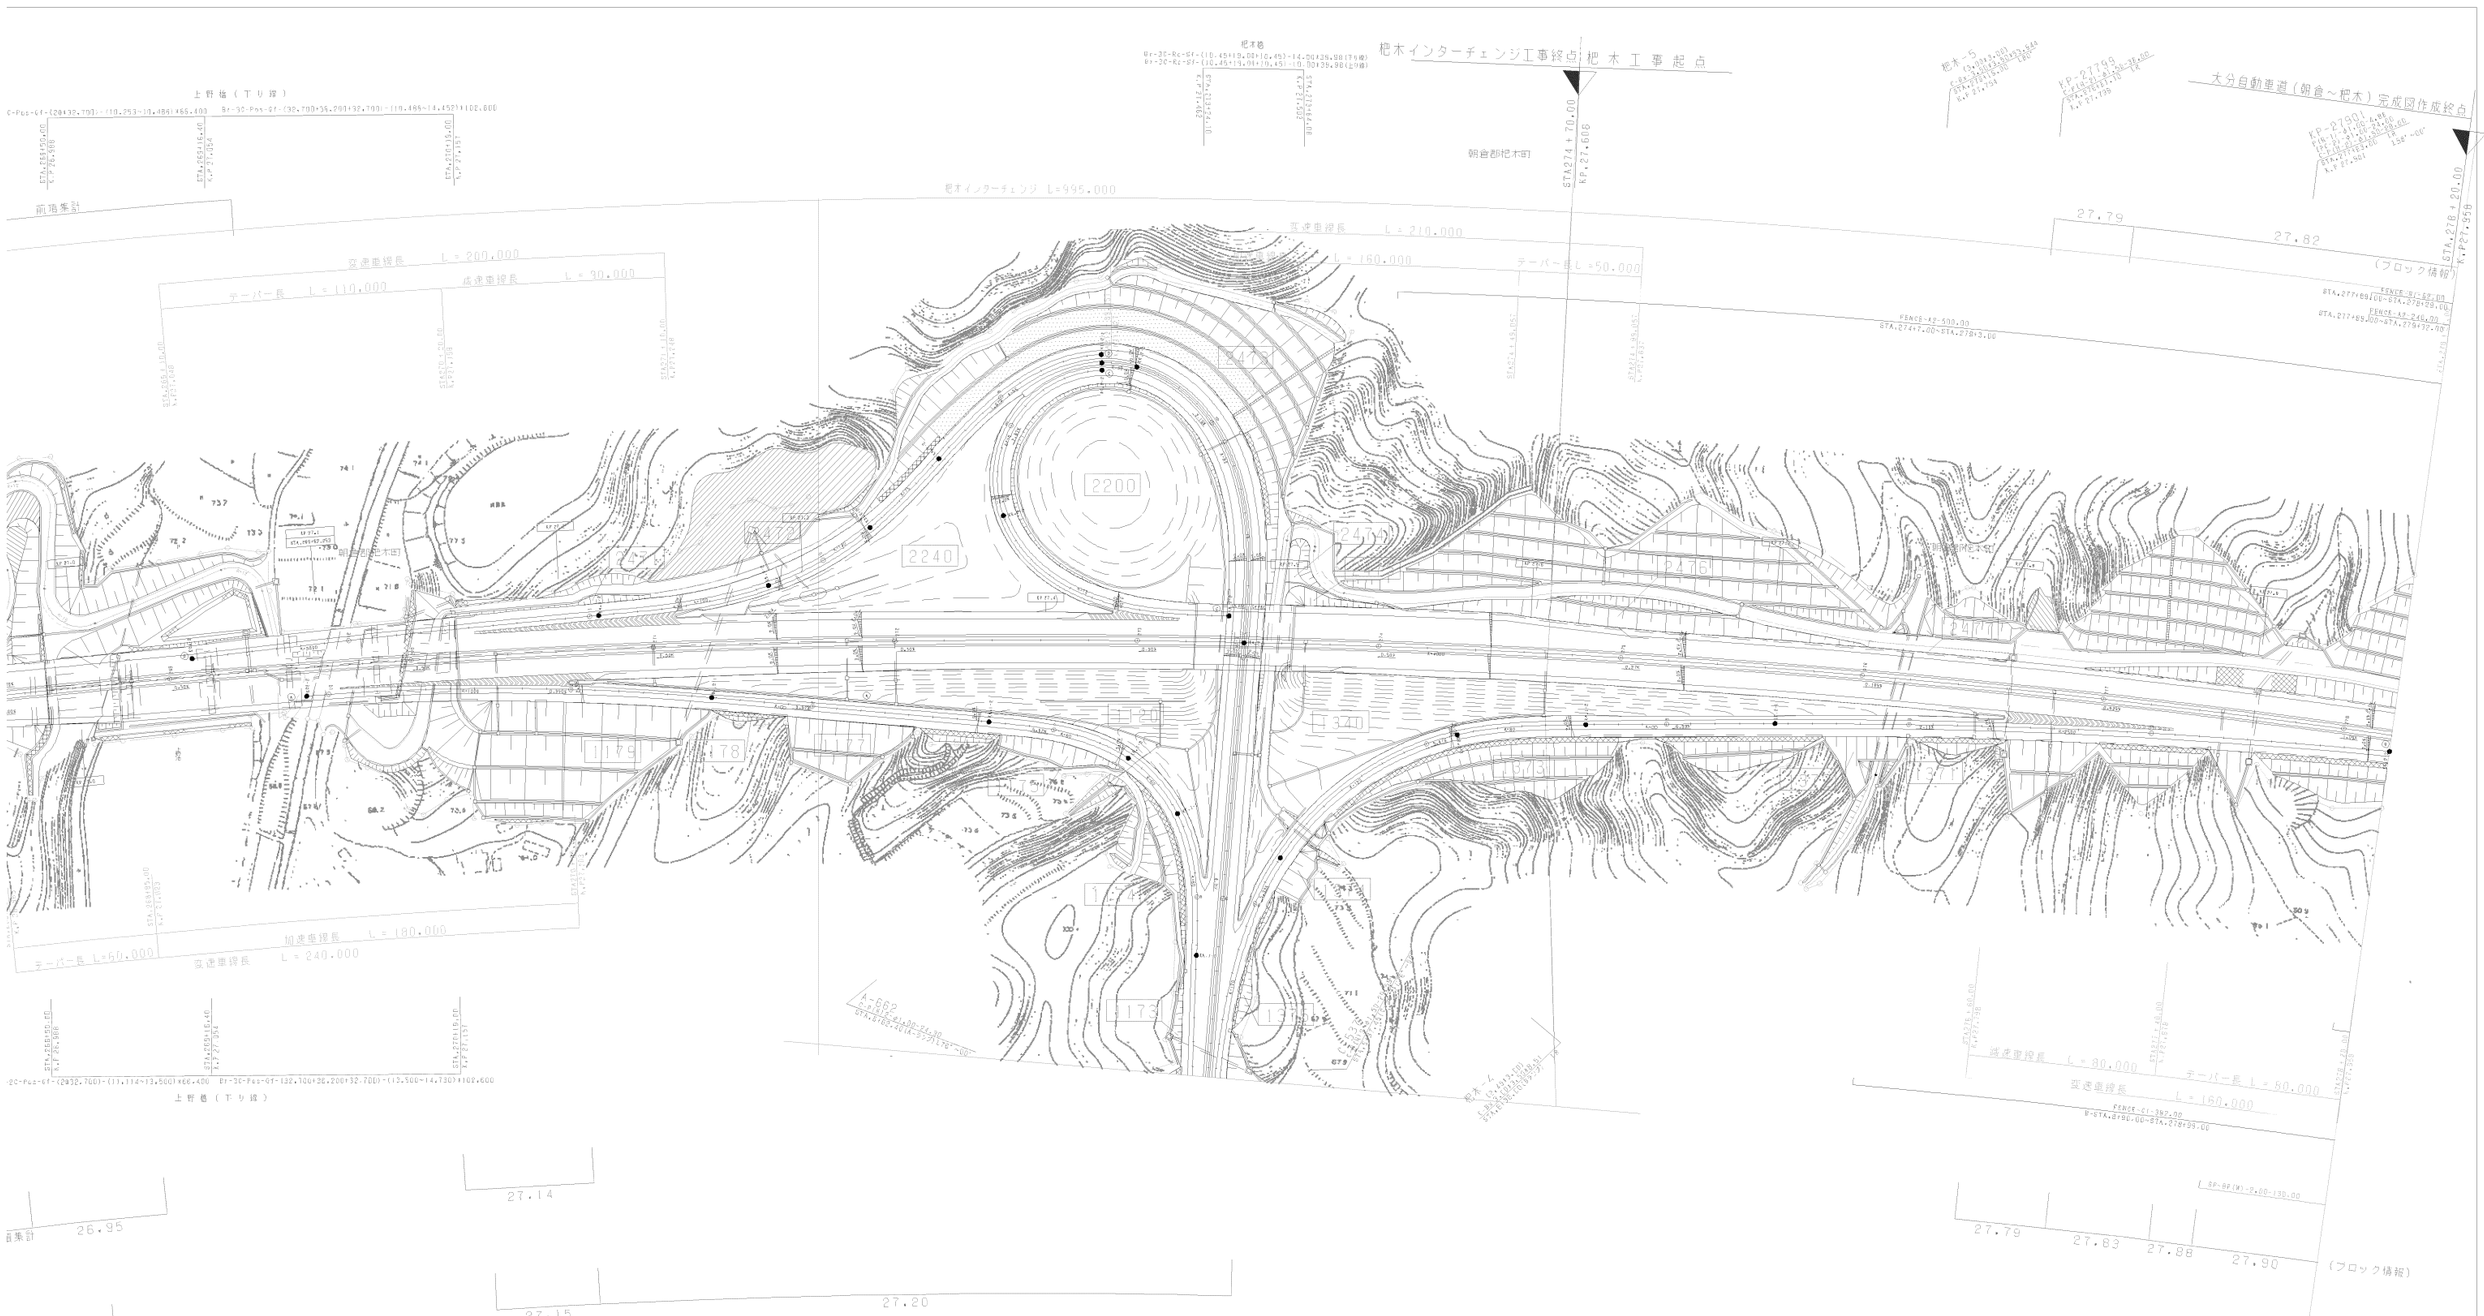

調整年月	摘要
第1回 2005年 6月	
第2回 2011年 2月	
第3回 2018年 11月	
第4回 2021年 7月	
第5回 2022年 5月	

九州横断自動車道長崎大分線 大分自動車道（杷木～日田）			——
工種	管理用平面図		——
名称	杷木IC(1) KP 26.938~KP 27.958 STA.268.00~STA.278+20	縮尺 1/1000	1/21
西日本高速道路（株） 九州支社			



測 定 年 月	摘 要
第1回 2005年 6月	

九州横断自動車道長崎大分線 大分自動車道（杷木～日田）		——
工種	管 理 用 平 面 図	——
名称	杷木IC(2) KP 25.938~KP 27.958 STA.268.00~STA.278+20	縮尺 1/1000 — 2/21
西日本高速道路（株） 九州支社		

大分自動車道（杷木～日田）
完成図作成起点

朝倉郡杷木町

KP 28.0
STA. 278+62.253
KP 28.1
KP 28.2
KP 28.3
KP 28.4
KP 28.5
KP 28.6
KP 28.575

訂 整 年 月	摘 要
第1回 2005年 6月	
第2回 2021年 7月	

九州横断自動車道長崎大分線 大分自動車道（杷木～日田）			——
工種	管 理 用 平 面 図		——
名称	KP 27.958~KP 28.638 STA. 278+20~STA. 285+00	縮尺 1/1000	3 21
西日本高速道路（株） 九州支社			

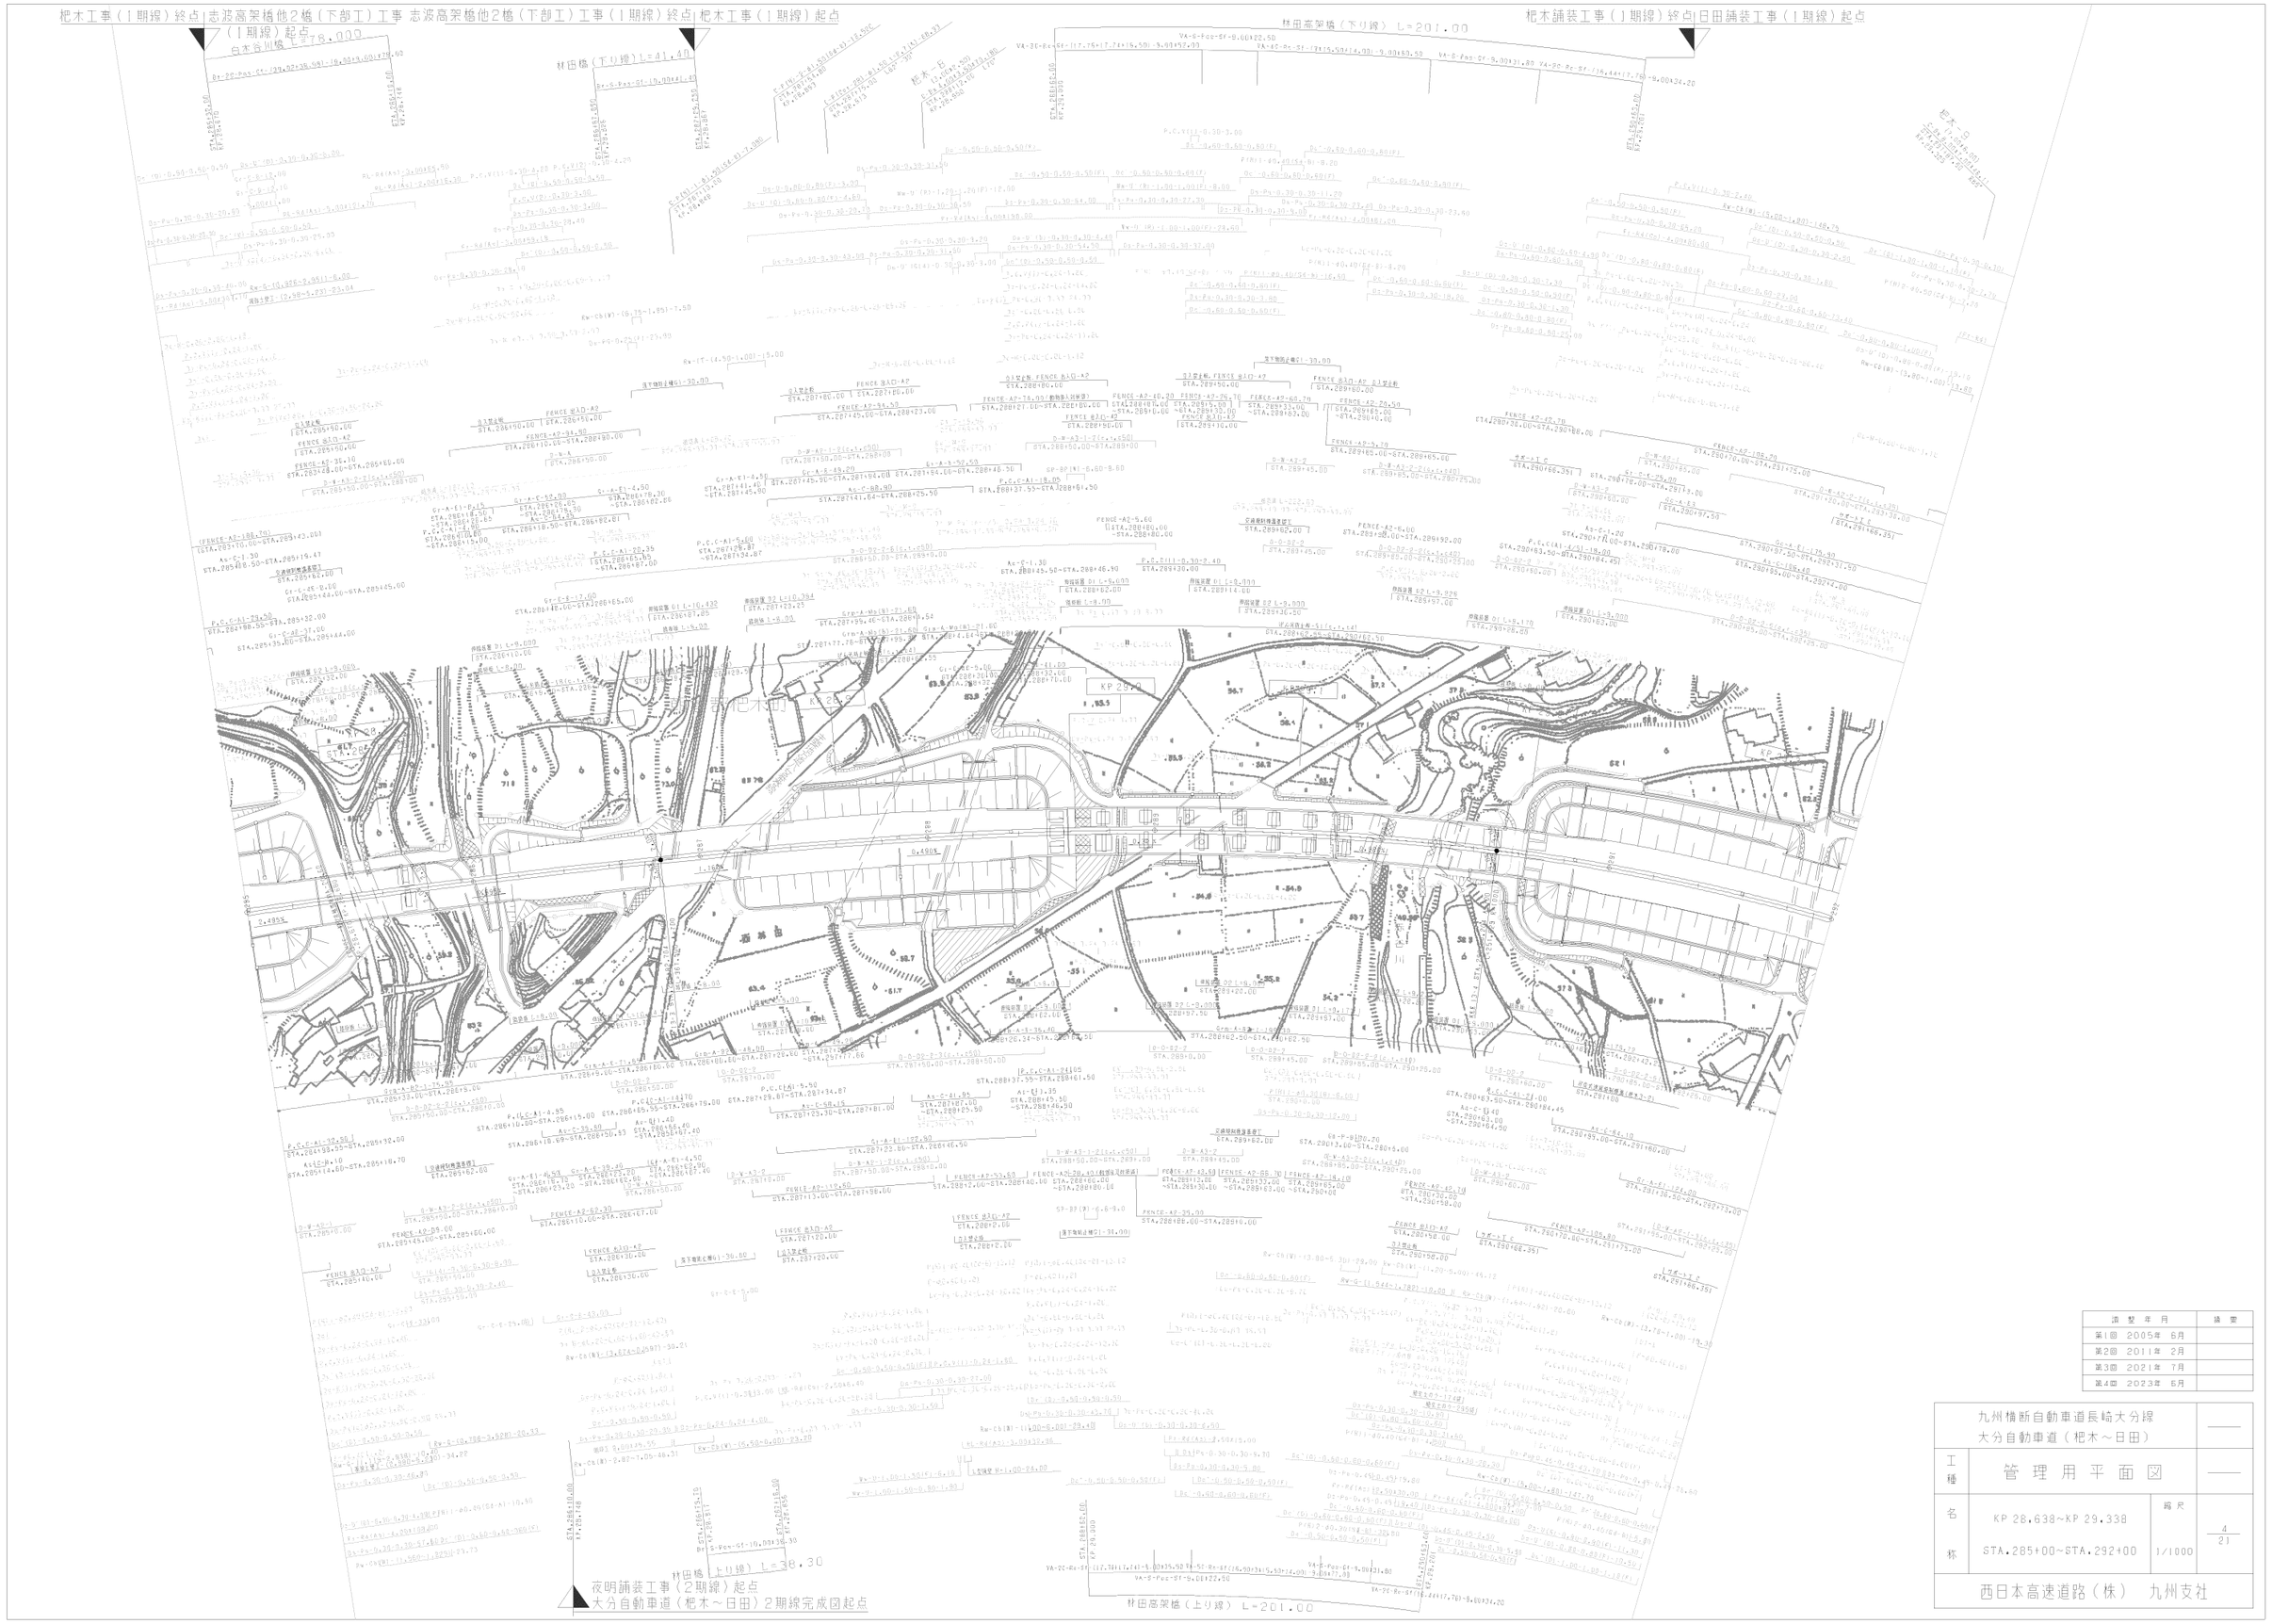

調整年月		摘要
第1回	2005年 6月	
第2回	2011年 2月	
第3回	2021年 7月	
第4回	2023年 6月	

九州横断自動車道長崎大分線 大分自動車道（杷木～日田）			——
工種	管理用平面図		——
名称	KP 28.638~KP 29.338 STA.285+00~STA.292+00	縮尺 1/1000	4/21
西日本高速道路（株） 九州支社			

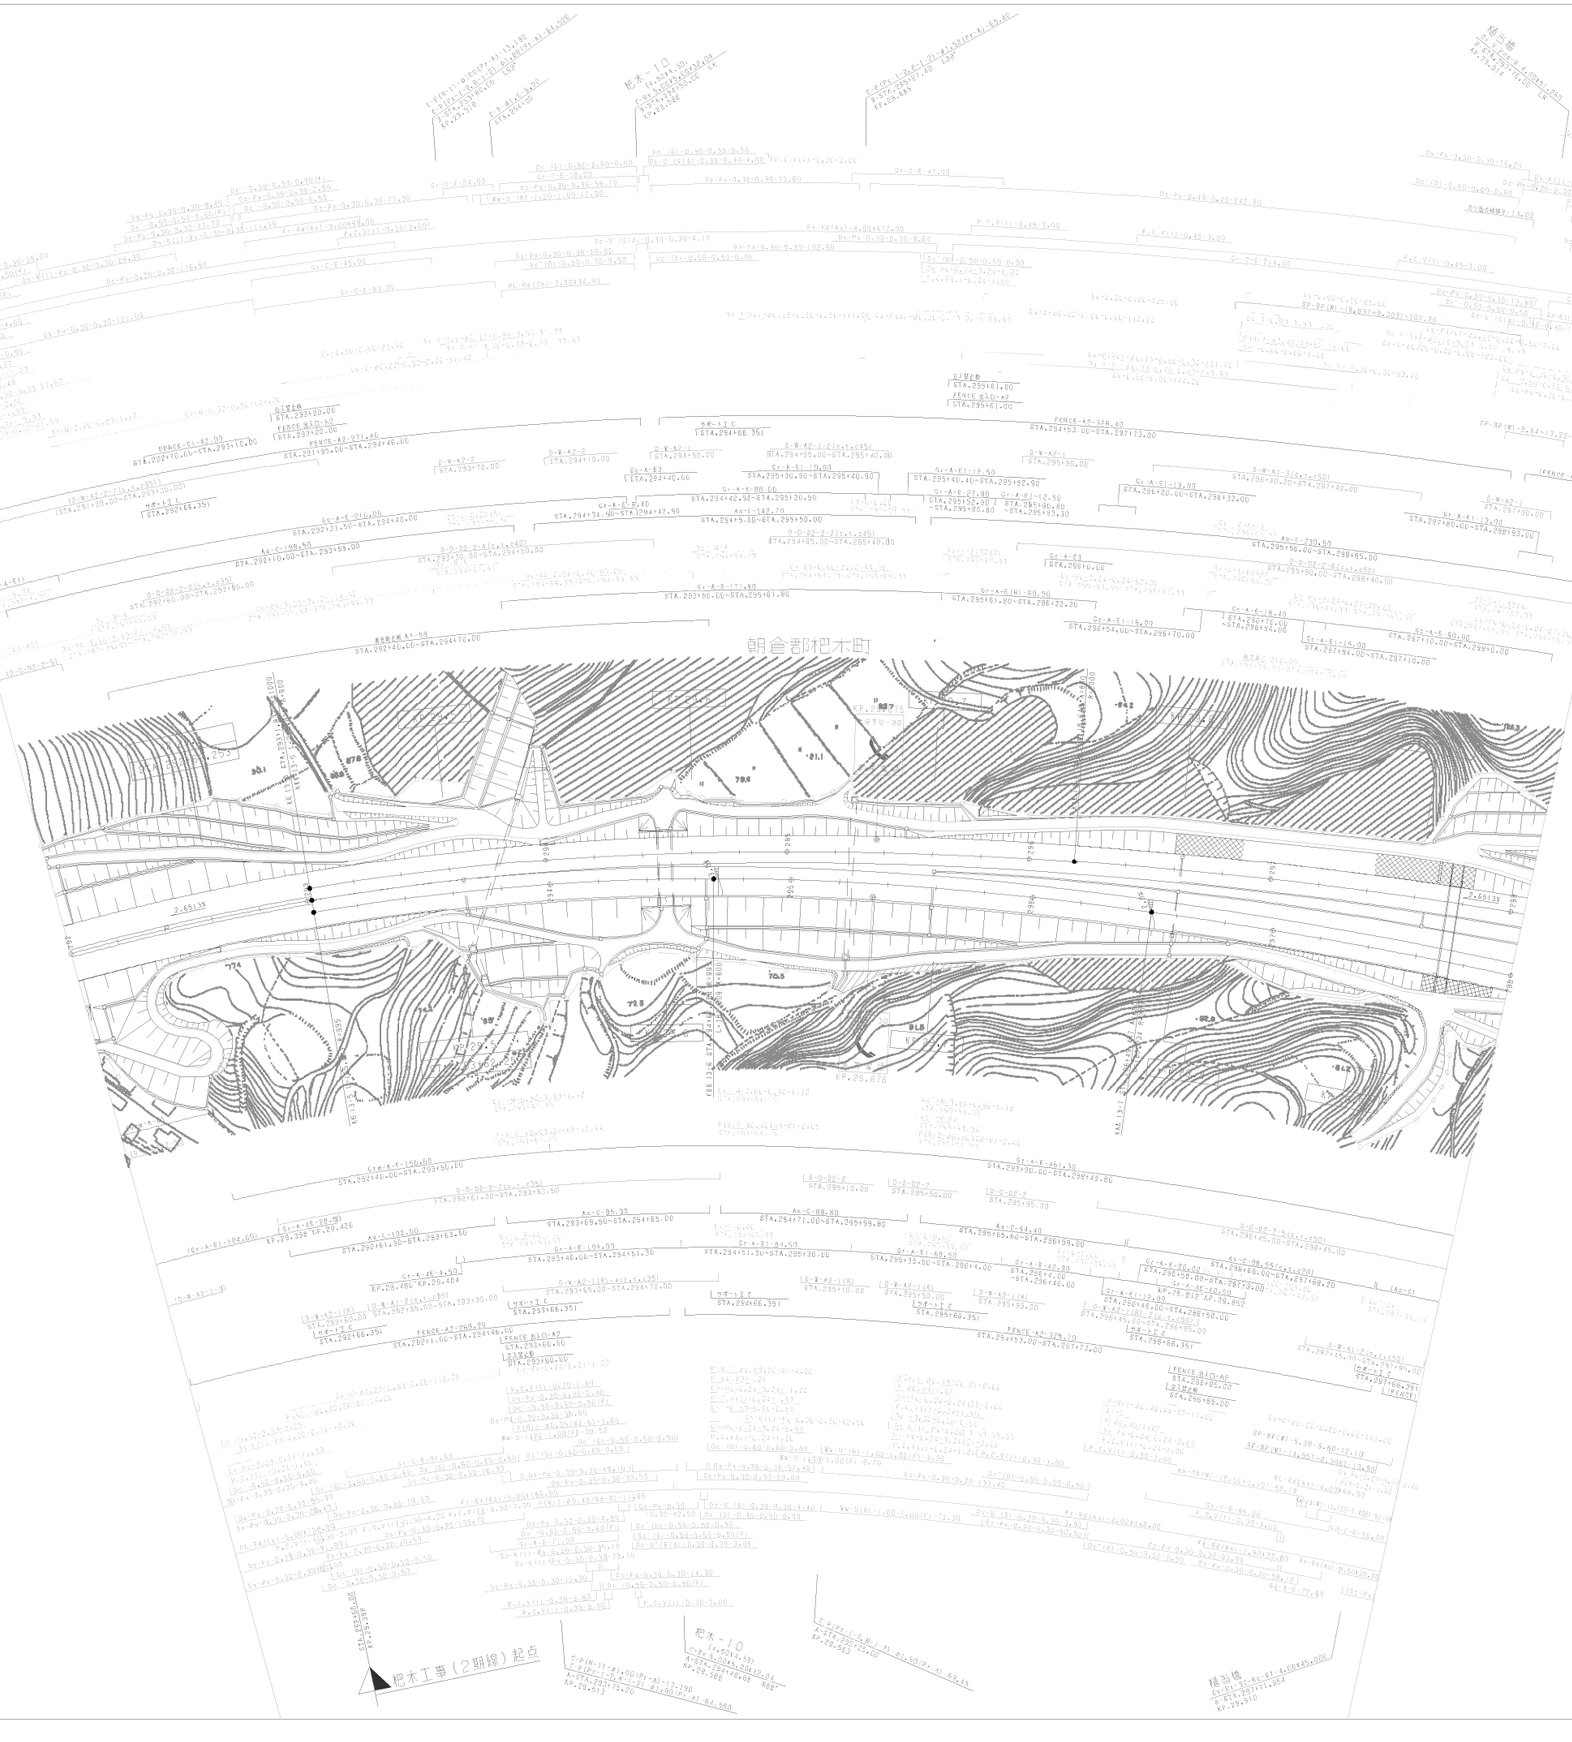

改 定 年 月	摘 要
第1回 2005年 6月	
第2回 2021年 7月	

九州情断自動車道長崎大分線 大分自動車道（杷木～日田）			——
工種	管 理 用 平 面 図		——
名称	KP 29.338~KP 29.938 STA.292+00~STA.298+00(A)	縮尺 1/1000	5 21
西日本高速道路（株） 九州支社			

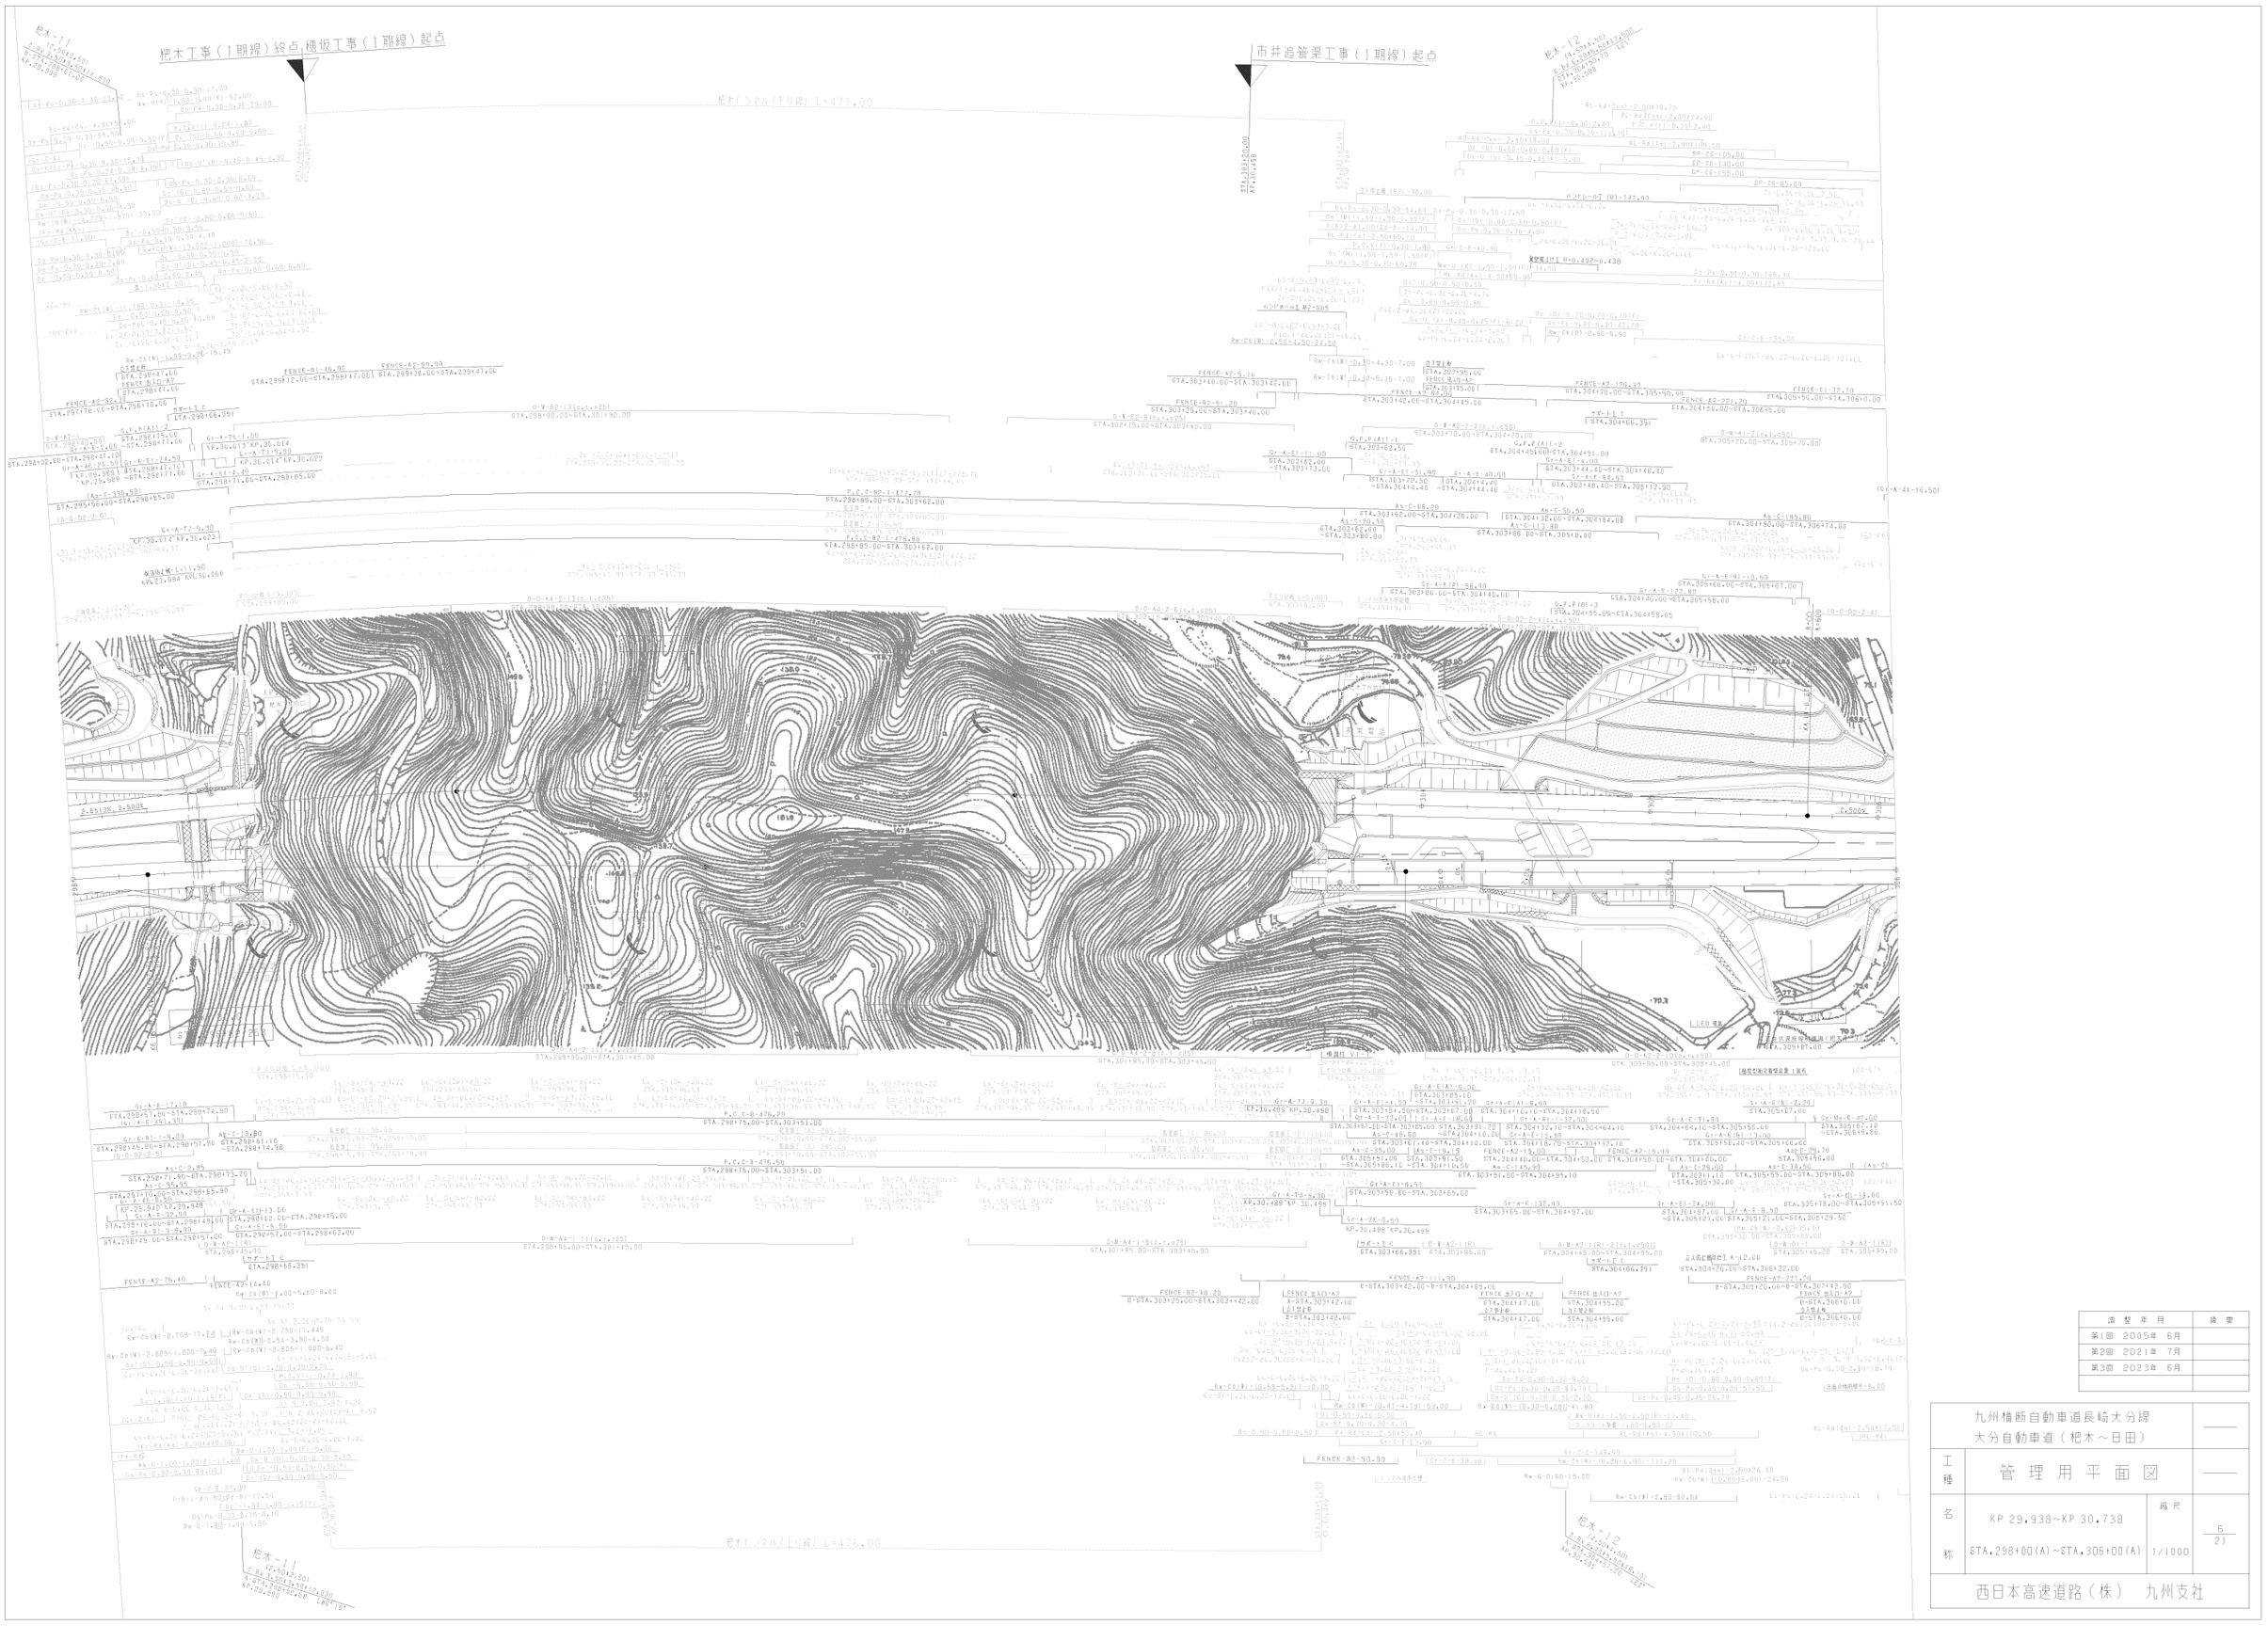

訂 整 年 月	摘 要
第1回 2005年 6月	
第2回 2021年 7月	
第3回 2023年 6月	

九州横断自動車道長崎大分線 大分自動車道（杷木～日田）			——
工種	管 理 用 平 面 図		——
名称	KP 29.938~KP 30.738 STA.298+00(A)~STA.306+00(A)	縮尺 1/1000	6 21
西日本高速道路（株） 九州支社			

九州横断自動車道長崎大分線
大分自動車道（杷木～日田）

工種	管理用平面図		
名称	KP 30.738~KP 31.438 STA.306+00(A)~STA.313+00	縮尺 1/1000	7/16

西日本高速道路（株）　九州支社

訂正年月	摘要
第1回 2005年 6月	
第2回 2021年 7月	

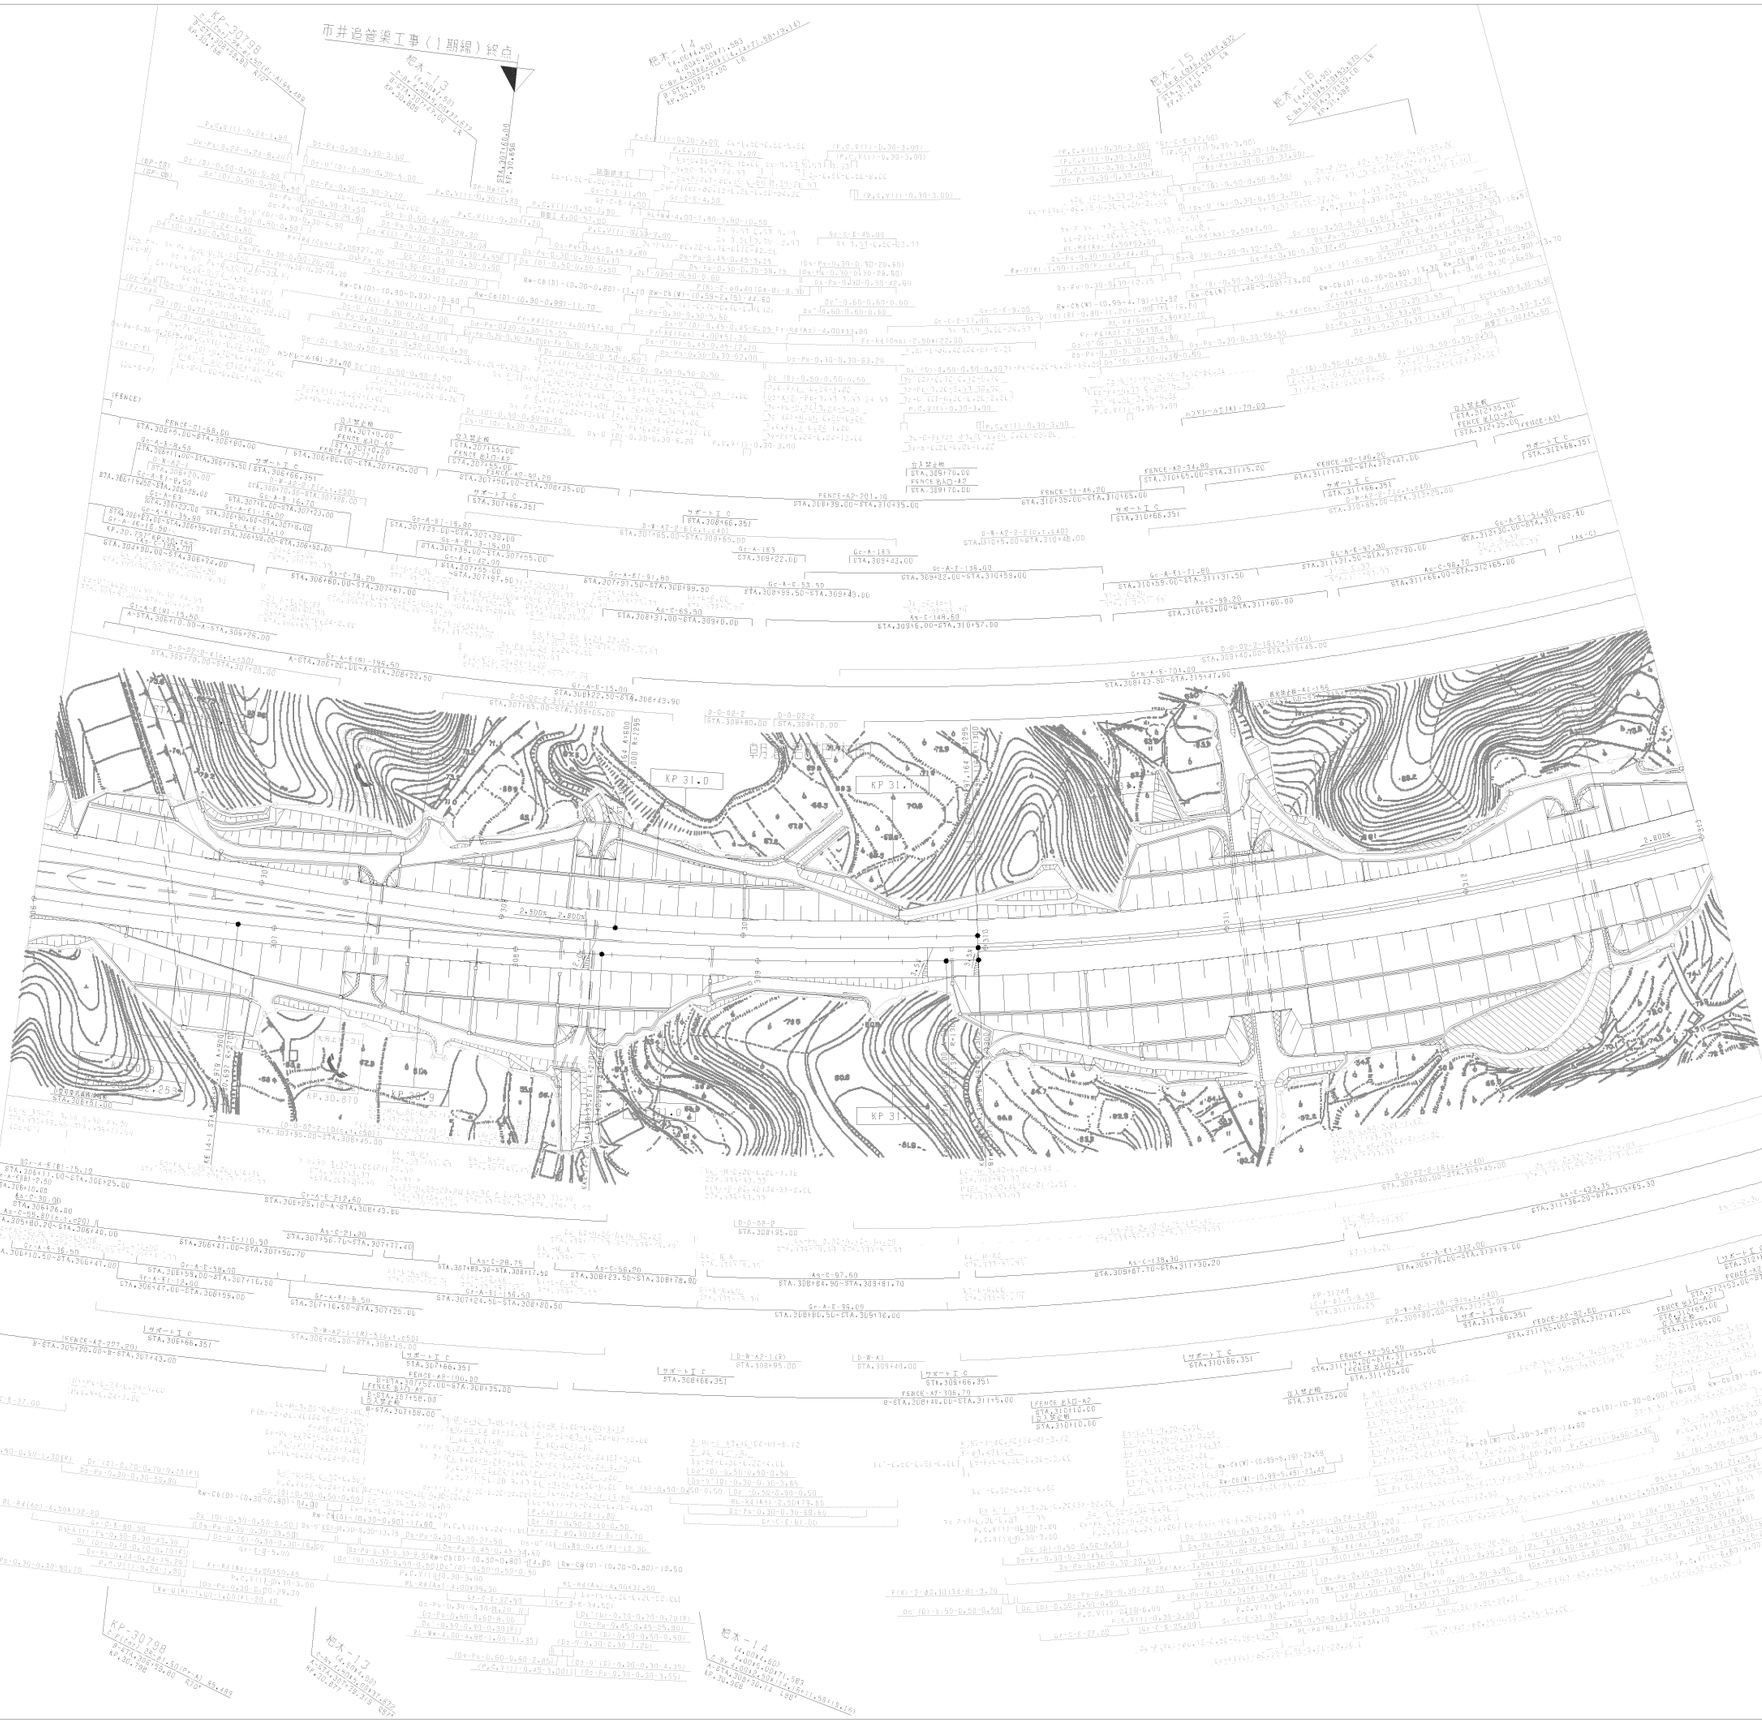

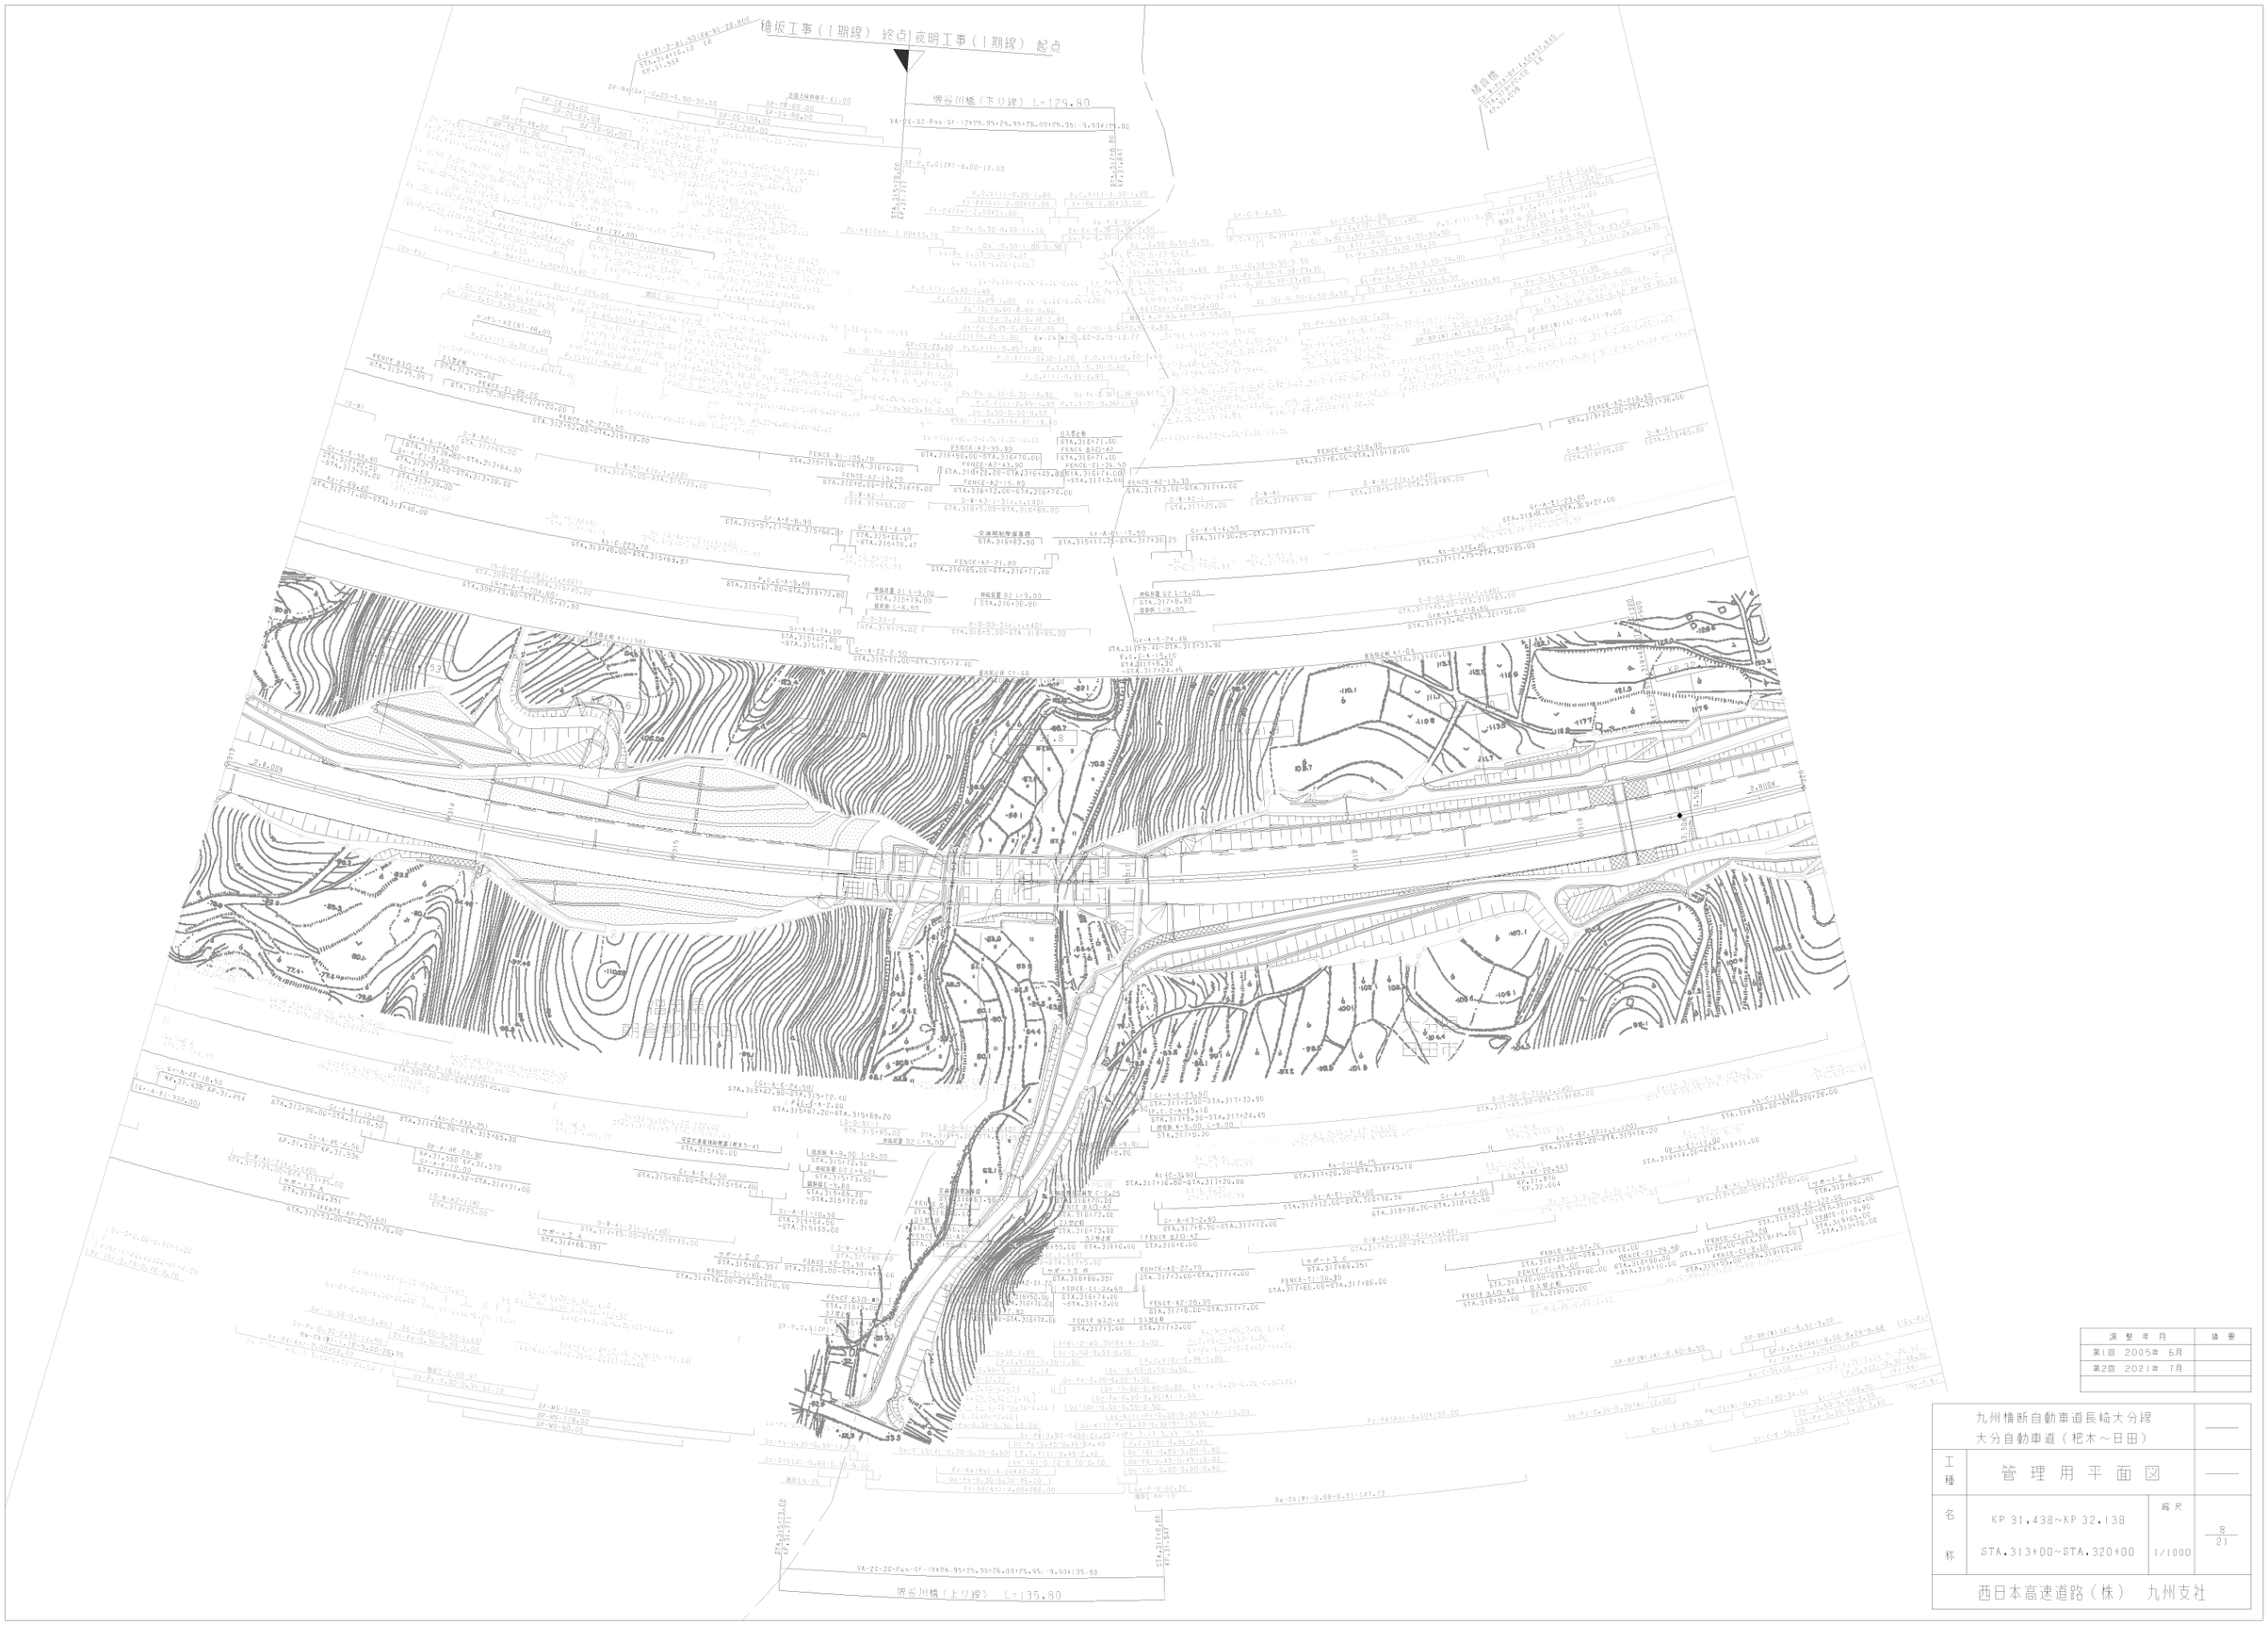

測 量 年 月	摘 要
第1回 2005年 6月	
第2回 2021年 7月	

九州横断自動車道長崎大分線 大分自動車道（杷木～日田）			——
工種	管 理 用 平 面 図		——
名称	KP 31.438~KP 32.138 STA.313+00~STA.320+00	縮尺 1/1000	8 21
西日本高速道路（株） 九州支社			

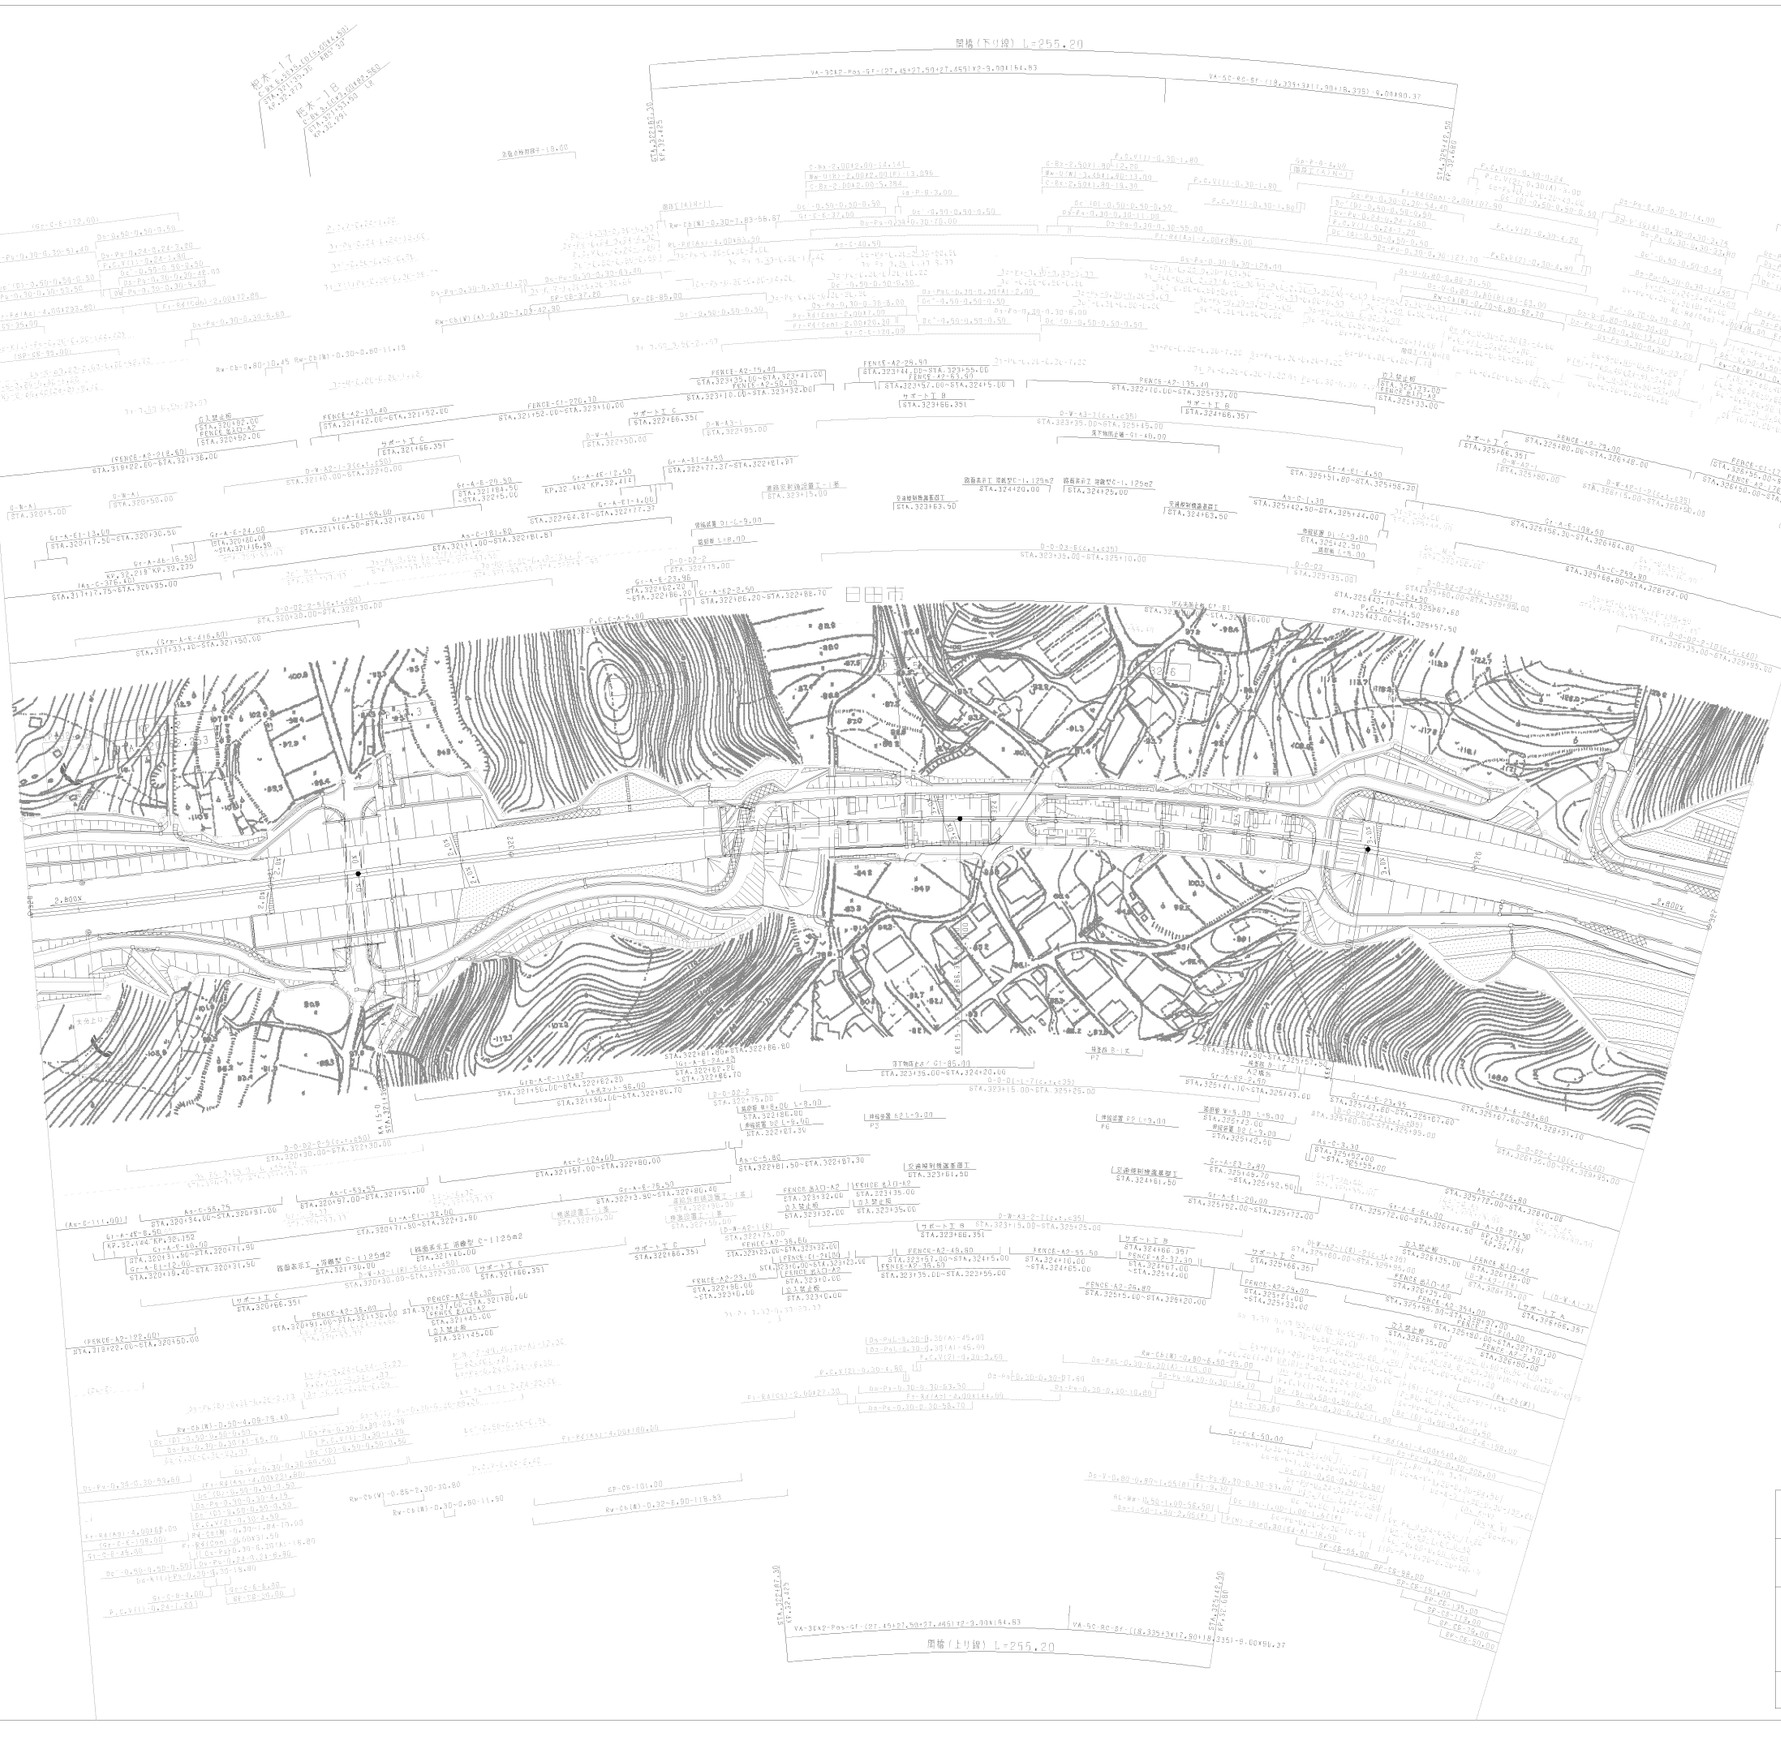

測 量 年 月	摘 要
第1回 2005年 6月	
第2回 2021年 7月	

九州横断自動車道長崎大分線 大分自動車道（杷木～日田）			——
工種	管 理 用 平 面 図		——
名称	KP 32.138~KP 32.838 STA.320+00~STA.327+00	縮尺 1/1000	9 21
西日本高速道路（株） 九州支社			

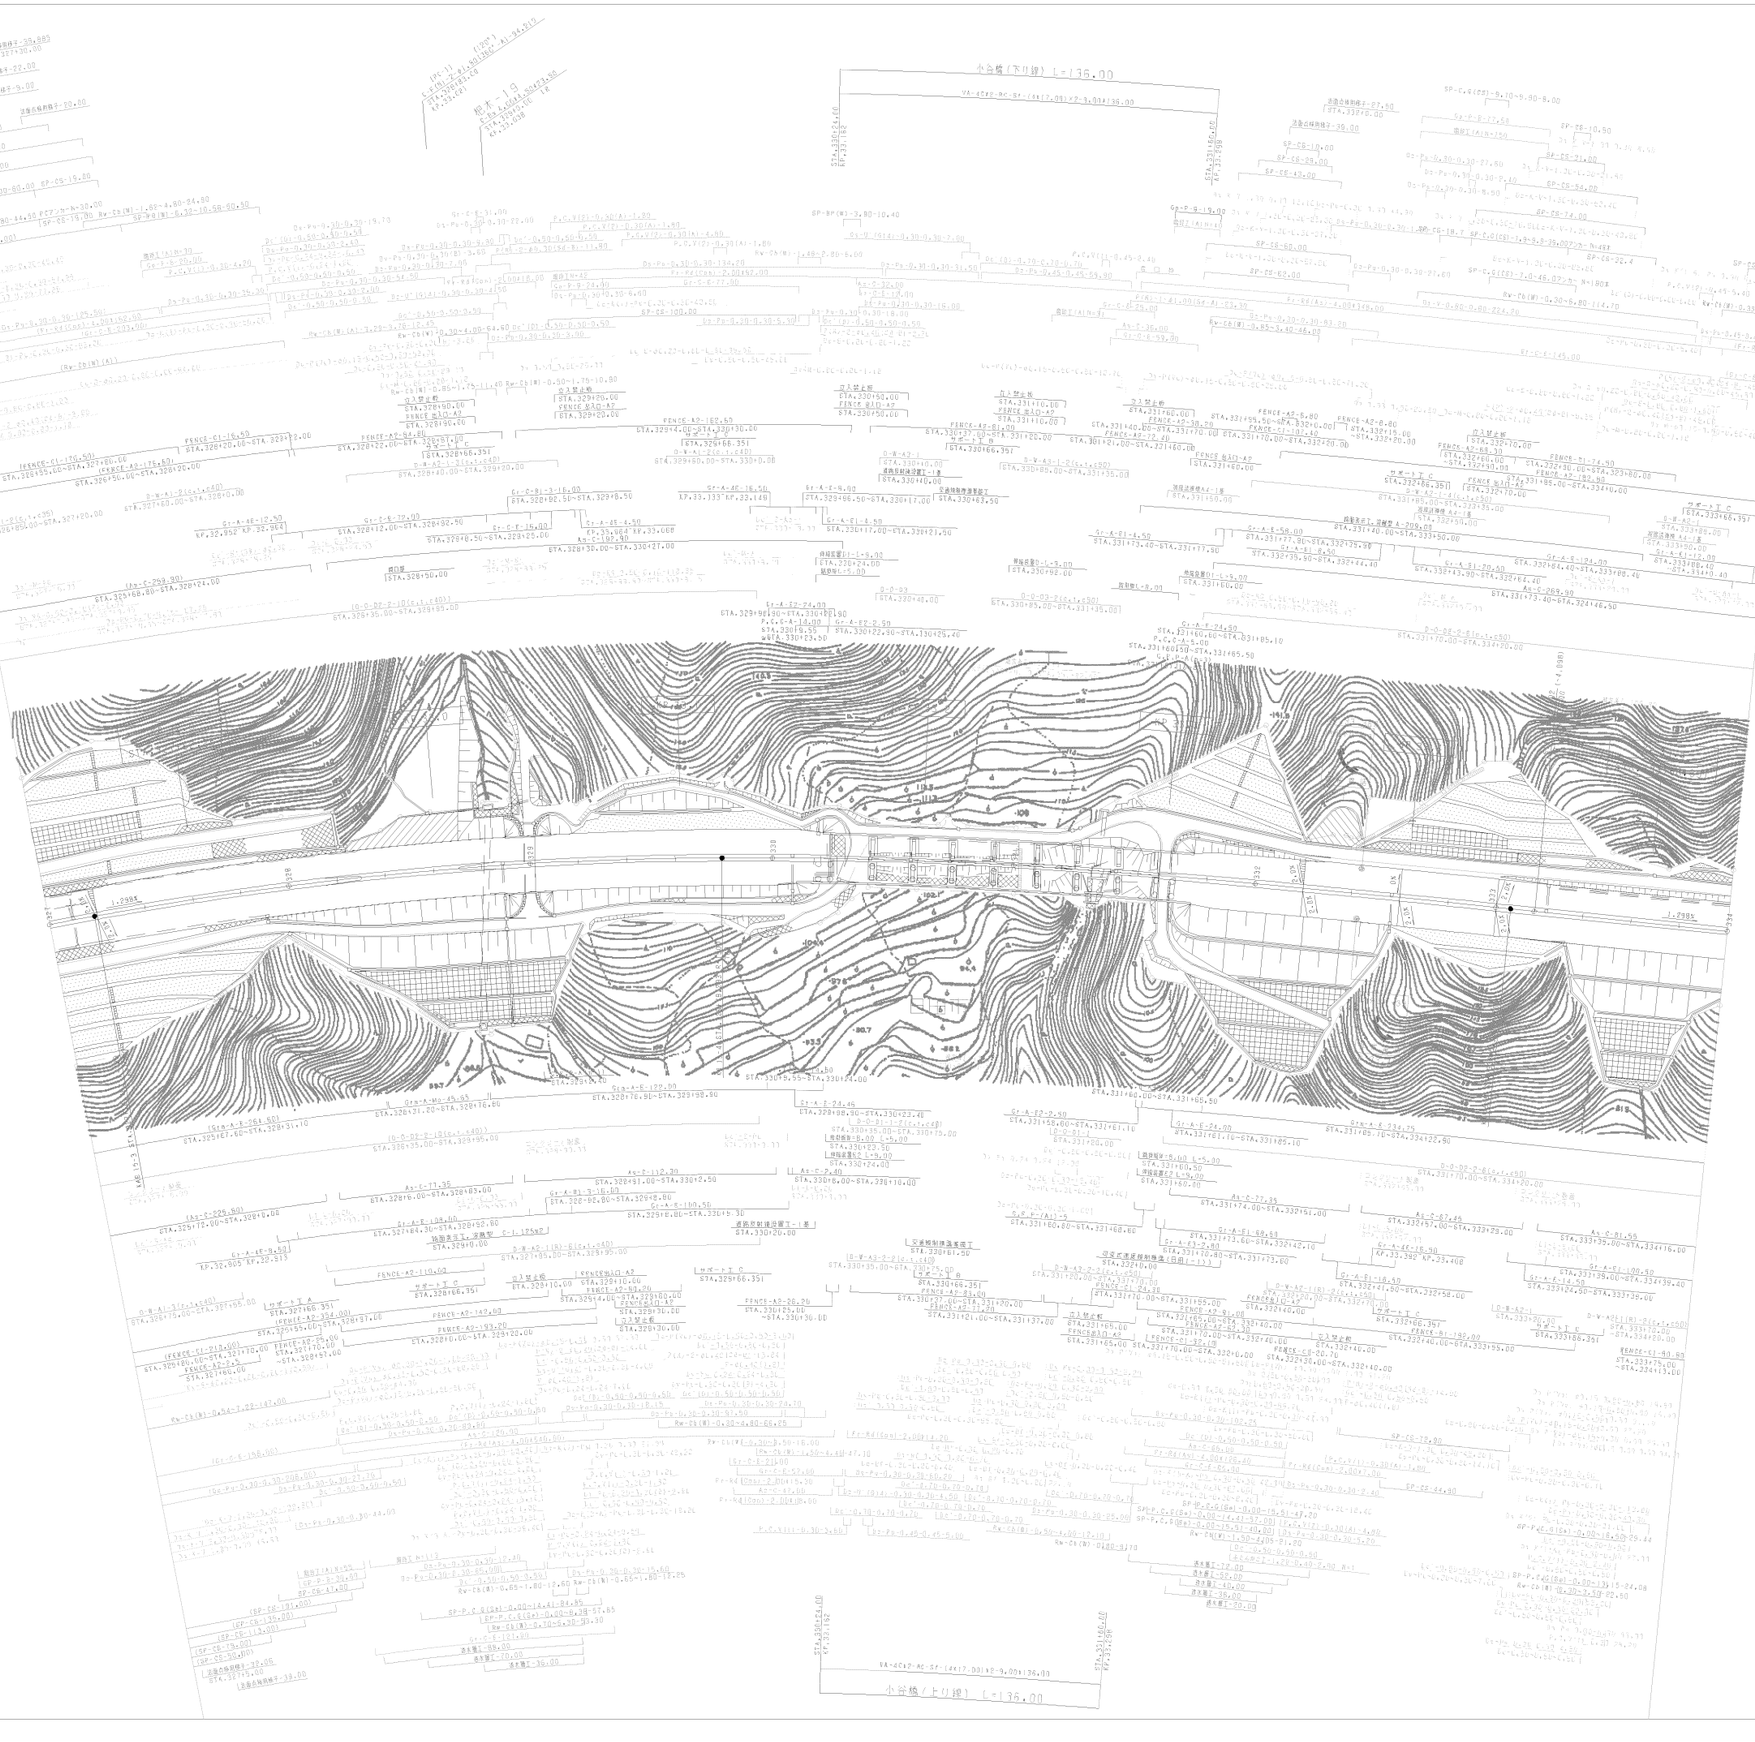

訂 整 年 月	摘 要
第1回 2005年 6月	
第2回 2021年 7月	

九州横断自動車道長崎大分線 大分自動車道（杷木～日田）			——
工種	管 理 用 平 面 図		——
名称	KP 32.838~KP 33.534 STA.327+00~STA.334+00	縮尺 1/1000	10 21
西日本高速道路（株） 九州支社			

夜明工事（１期線）終点 | 杷木山工事（１期線）起点



訂 正 年 月	摘 要
第1回 2005年 6月	

	九州横断自動車道長崎大分線 大分自動車道（杷木～日田）		——
工種	管 理 用 平 面 図		——
名称	KP 33.534～KP 34.334 STA.334+00～STA.342+00	縮尺 1/1000	11 21
	西日本高速道路（株） 九州支社		



九州横断自動車道長崎大分線 大分自動車道（杷木～日田）			——
工種	管理用平面図		——
名称	KP 34.334~KP 34.934 STA.342+00~STA.348+00	縮尺 1/1000	12 21
西日本高速道路（株）　九州支社			

調整年月	摘要
第1回 2005年 6月	
第2回 2020年 5月	
第3回 2021年 7月	

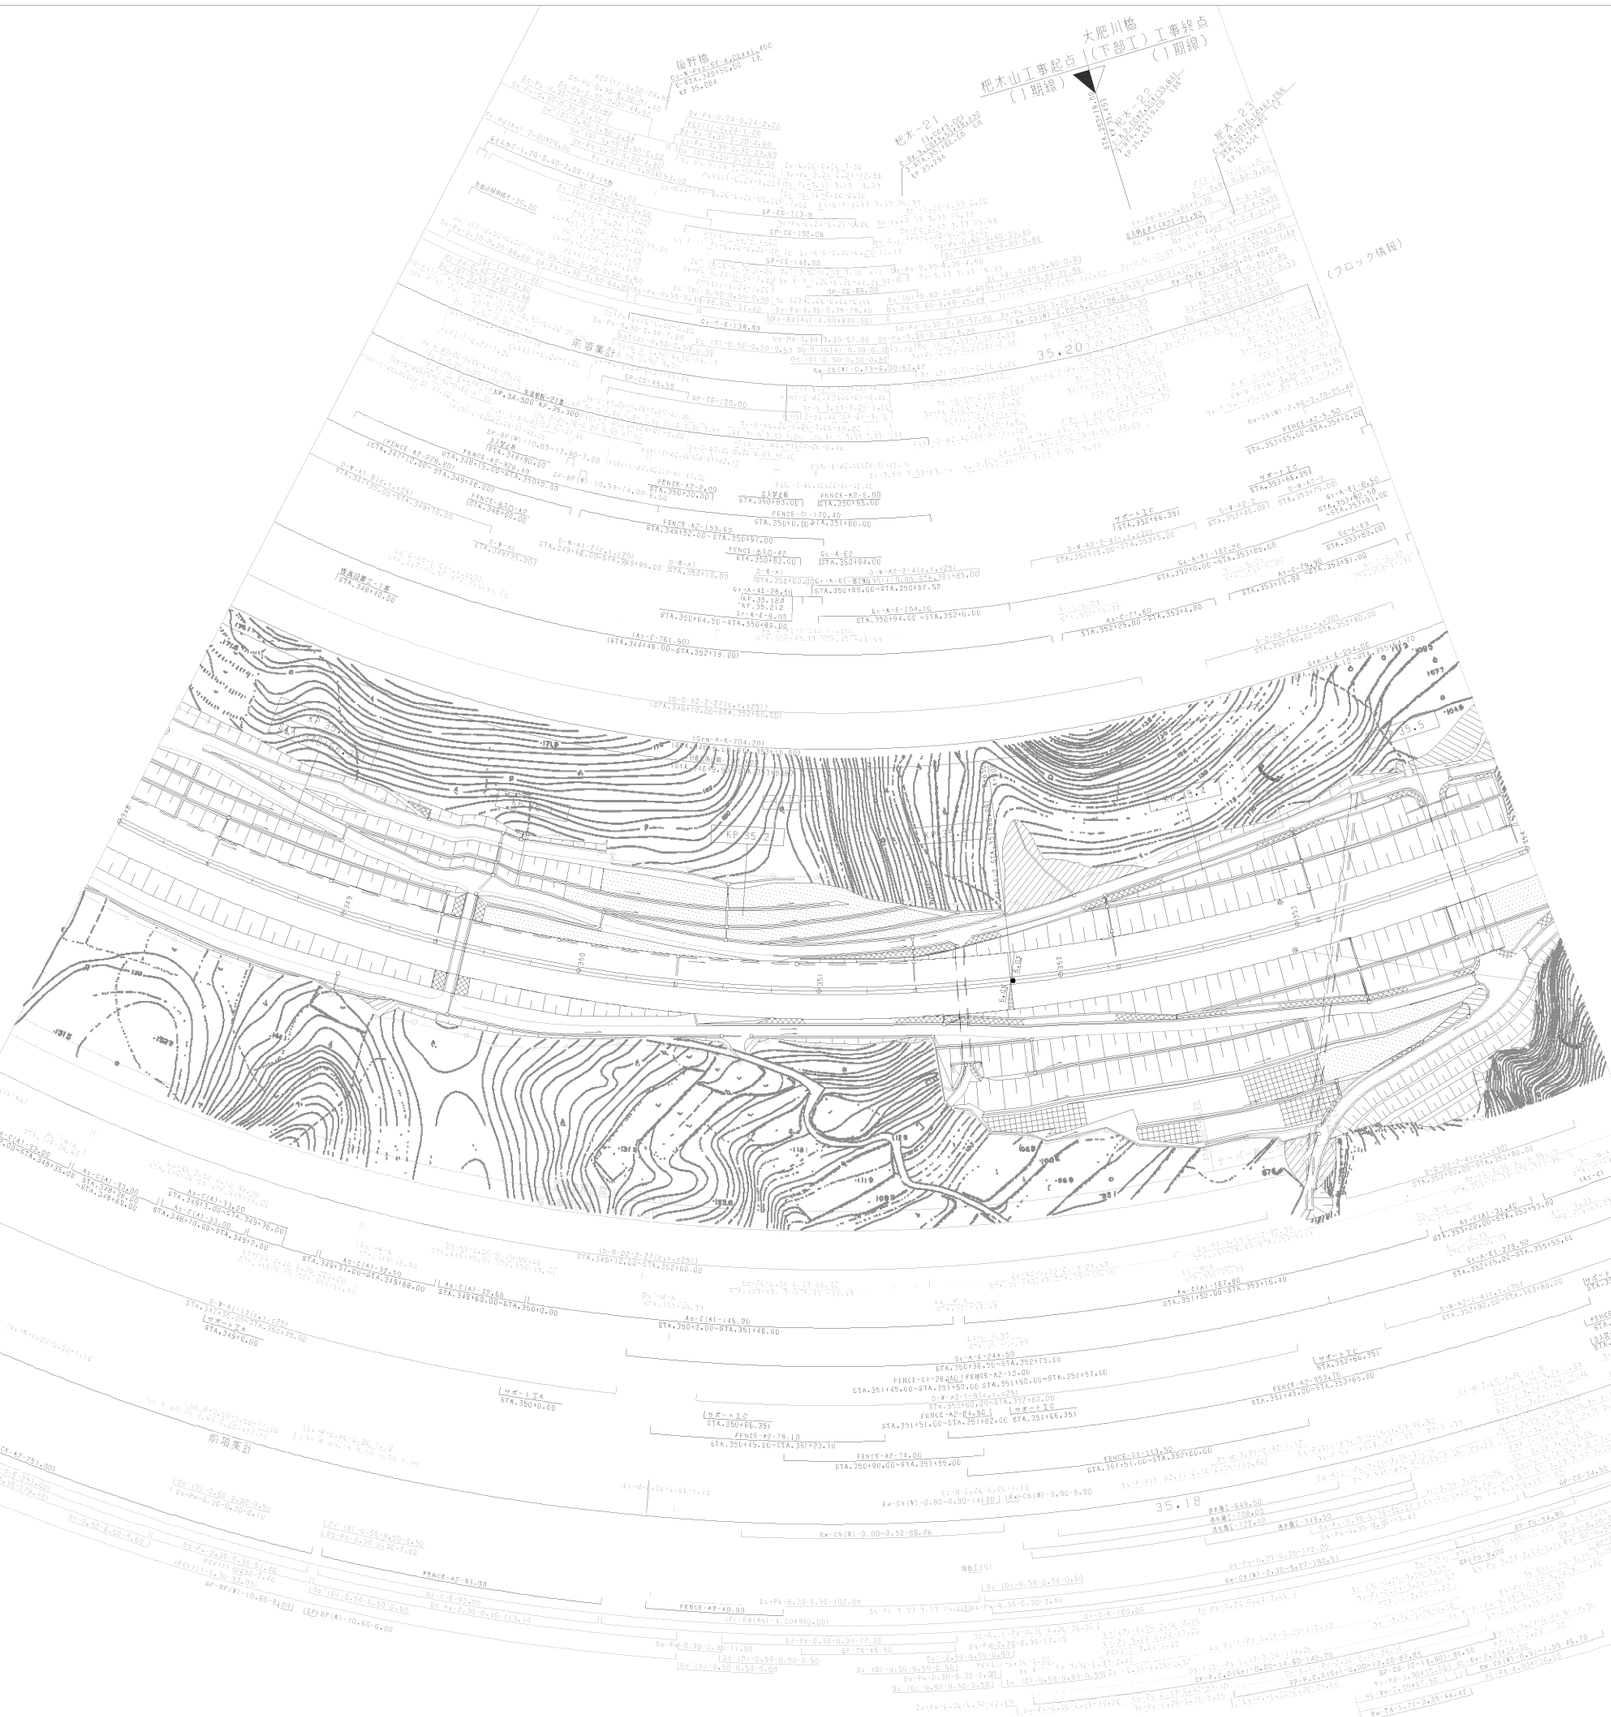

九州横断自動車道長崎大分線 大分自動車道（杷木～日田）			
工種	管理用平面図		
名称	KP 34.934~KP 35.534 STA.348+00~STA.354+00	縮尺 1/1000	13 21
西日本高速道路（株）　九州支社			

調整年月	摘要
第1回　2005年　6月	
第2回　2020年　5月	
第3回　2021年　7月	

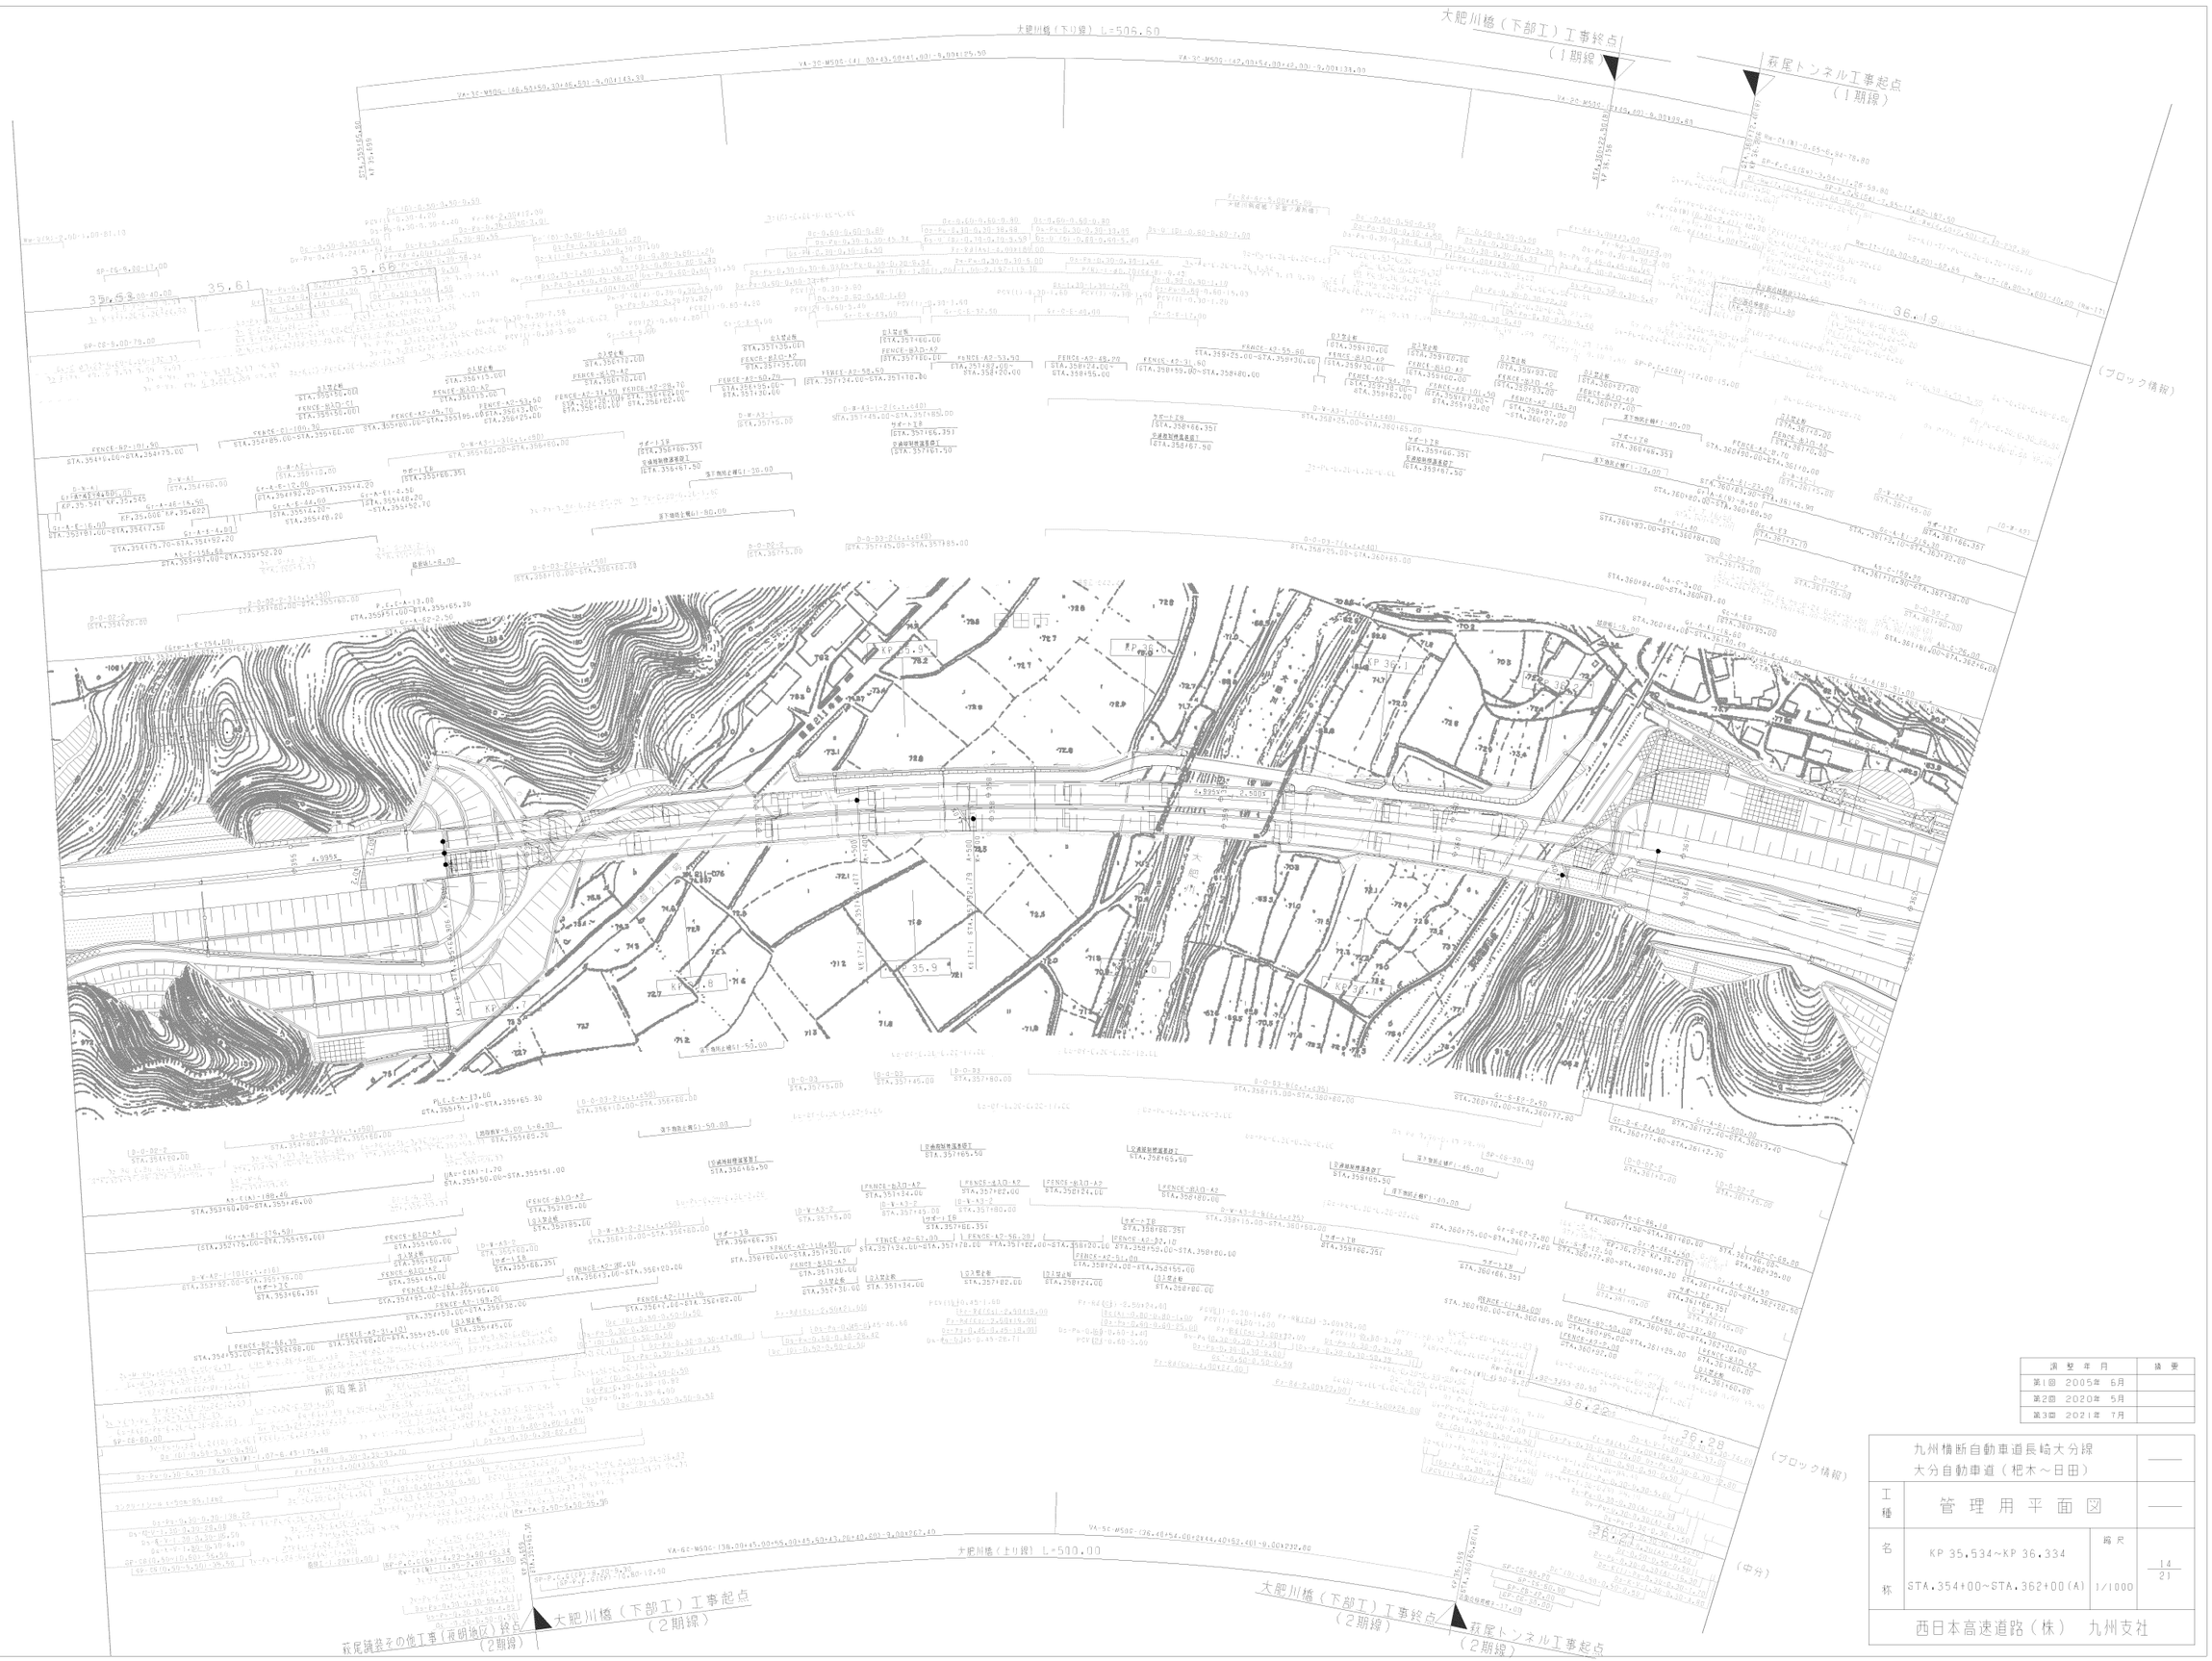

測 量 年 月	摘 要
第1回 2005年 6月	
第2回 2020年 5月	
第3回 2021年 7月	

九州横断自動車道長崎大分線
大分自動車道（杷木～日田）

工種：管理用平面図

名称：KP 35.534~KP 36.334
STA.354+00~STA.362+00(A)

縮尺：1/1000

14
21

西日本高速道路（株） 九州支社

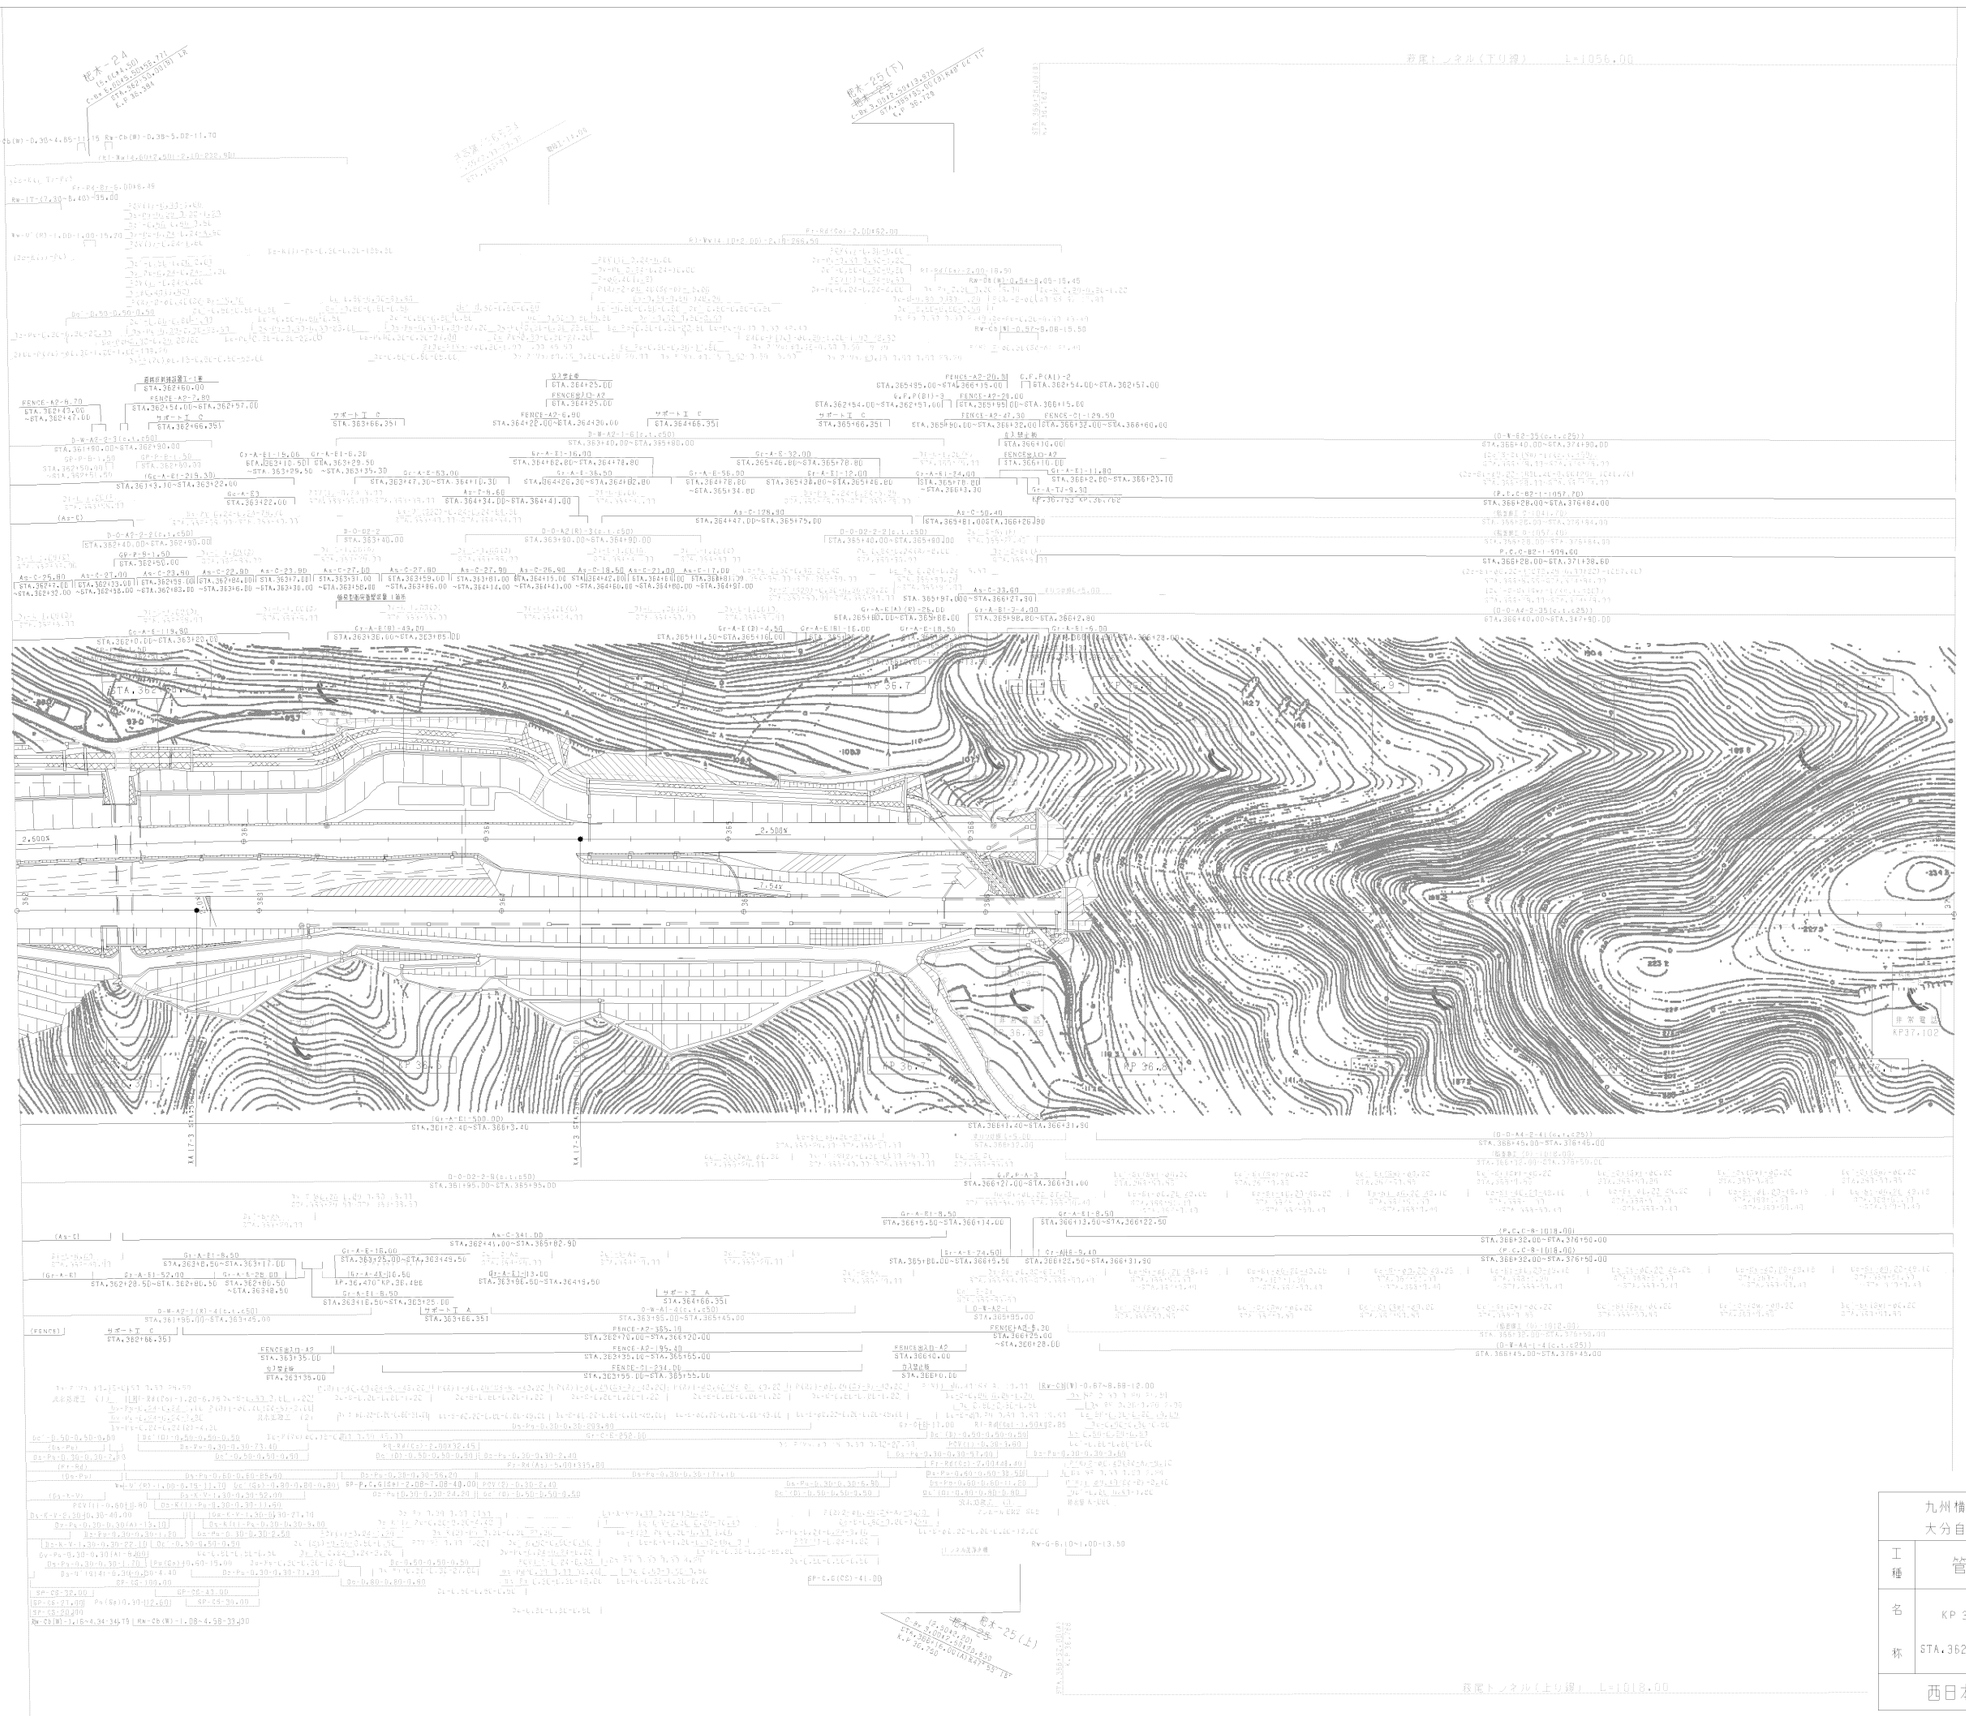

測 量 年 月	摘 要
第1回 2005年 6月	
第2回 2021年 7月	

九州横断自動車道長崎大分線
大分自動車道（杷木～日田）

工種	管 理 用 平 面 図		
名称	KP 36.334~KP 37.134 STA.362+00(A)~STA.370+00(A)	縮尺 1/1000	15 21

西日本高速道路（株） 九州支社

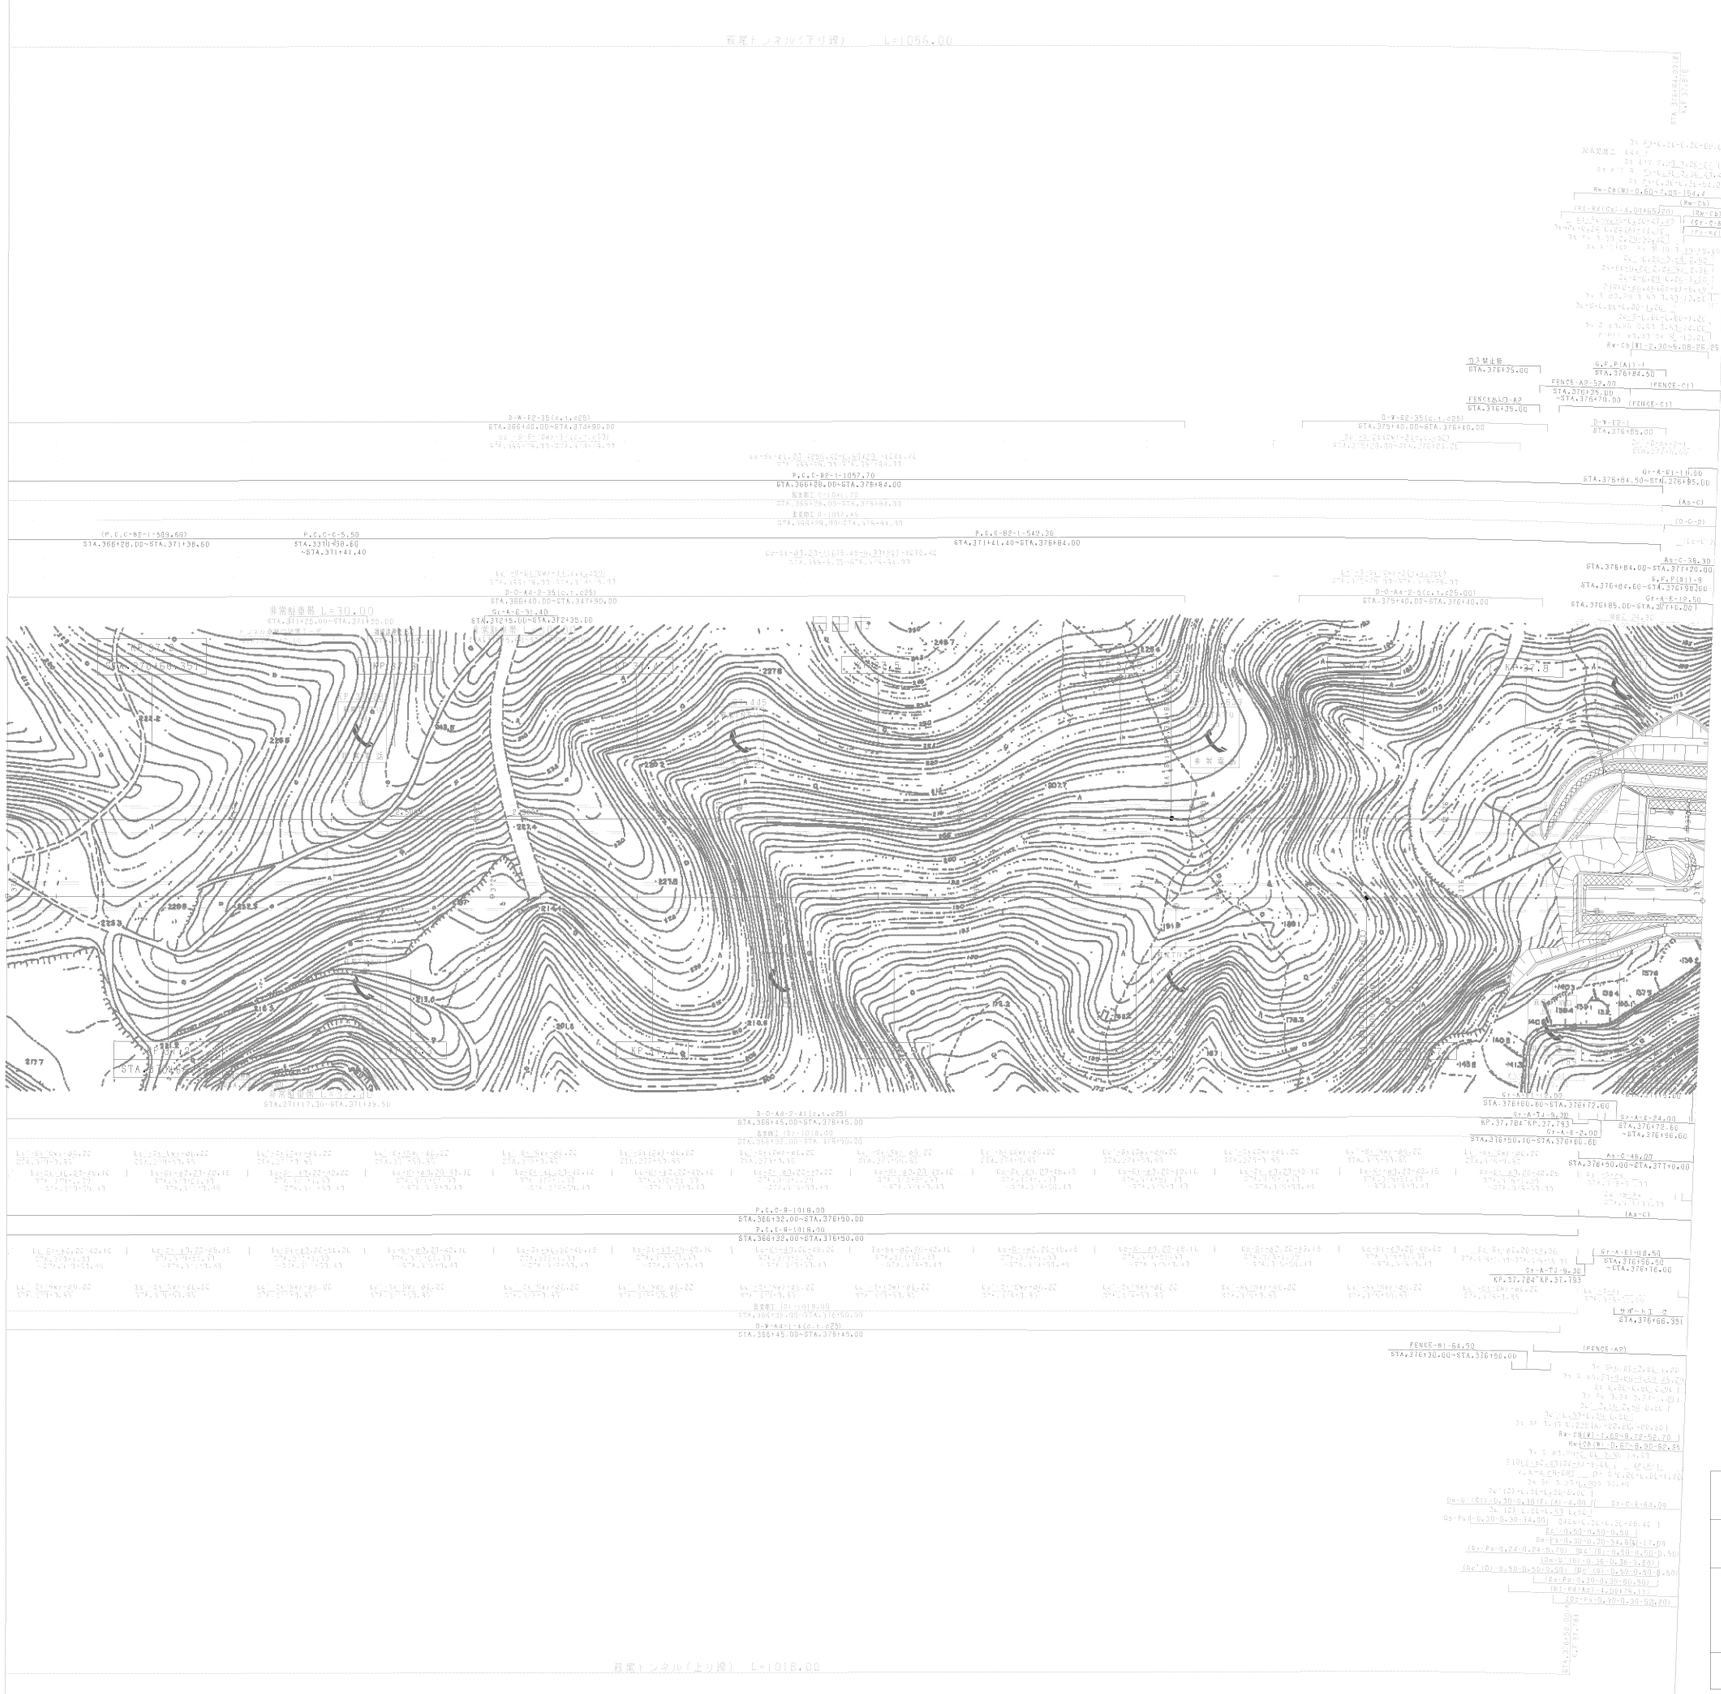

調 整 年 月	摘 要
第1回 2005年 6月	
第2回 2021年 7月	

九州横断自動車道長崎大分線 大分自動車道（杷木～日田）			——
工種	管 理 用 平 面 図		——
名称	KP 37.134～KP 37.834 STA.370+00(A)～STA.377+00(A)	縮尺 1/1000	15 21
西日本高速道路（株） 九州支社			

萩尾トンネル工事終点（１期線）

萩尾高架橋（下部工）その他工事起点（１期線）

萩尾高架橋（下り線）　L=318.80

萩尾高架橋（下部工）その他工事終点（１期線）

明日工事起点（１期線）

（２期線）萩尾トンネル工事終点

萩尾高架橋（上り線）　L=302.70

（２期線）萩尾橋梁その他工事（萩尾地区）終点

九州横断自動車道長崎大分線 大分自動車道（杷木～日田）			——
工種	管理用平面図		——
名称	KP 37.834~KP 38.534 STA.377+00(A)~STA.384+00	縮尺 1/1000	17 21
西日本高速道路（株）　九州支社			

訂正年月	摘要
第1回　2005年　6月	
第2回　2021年　7月	

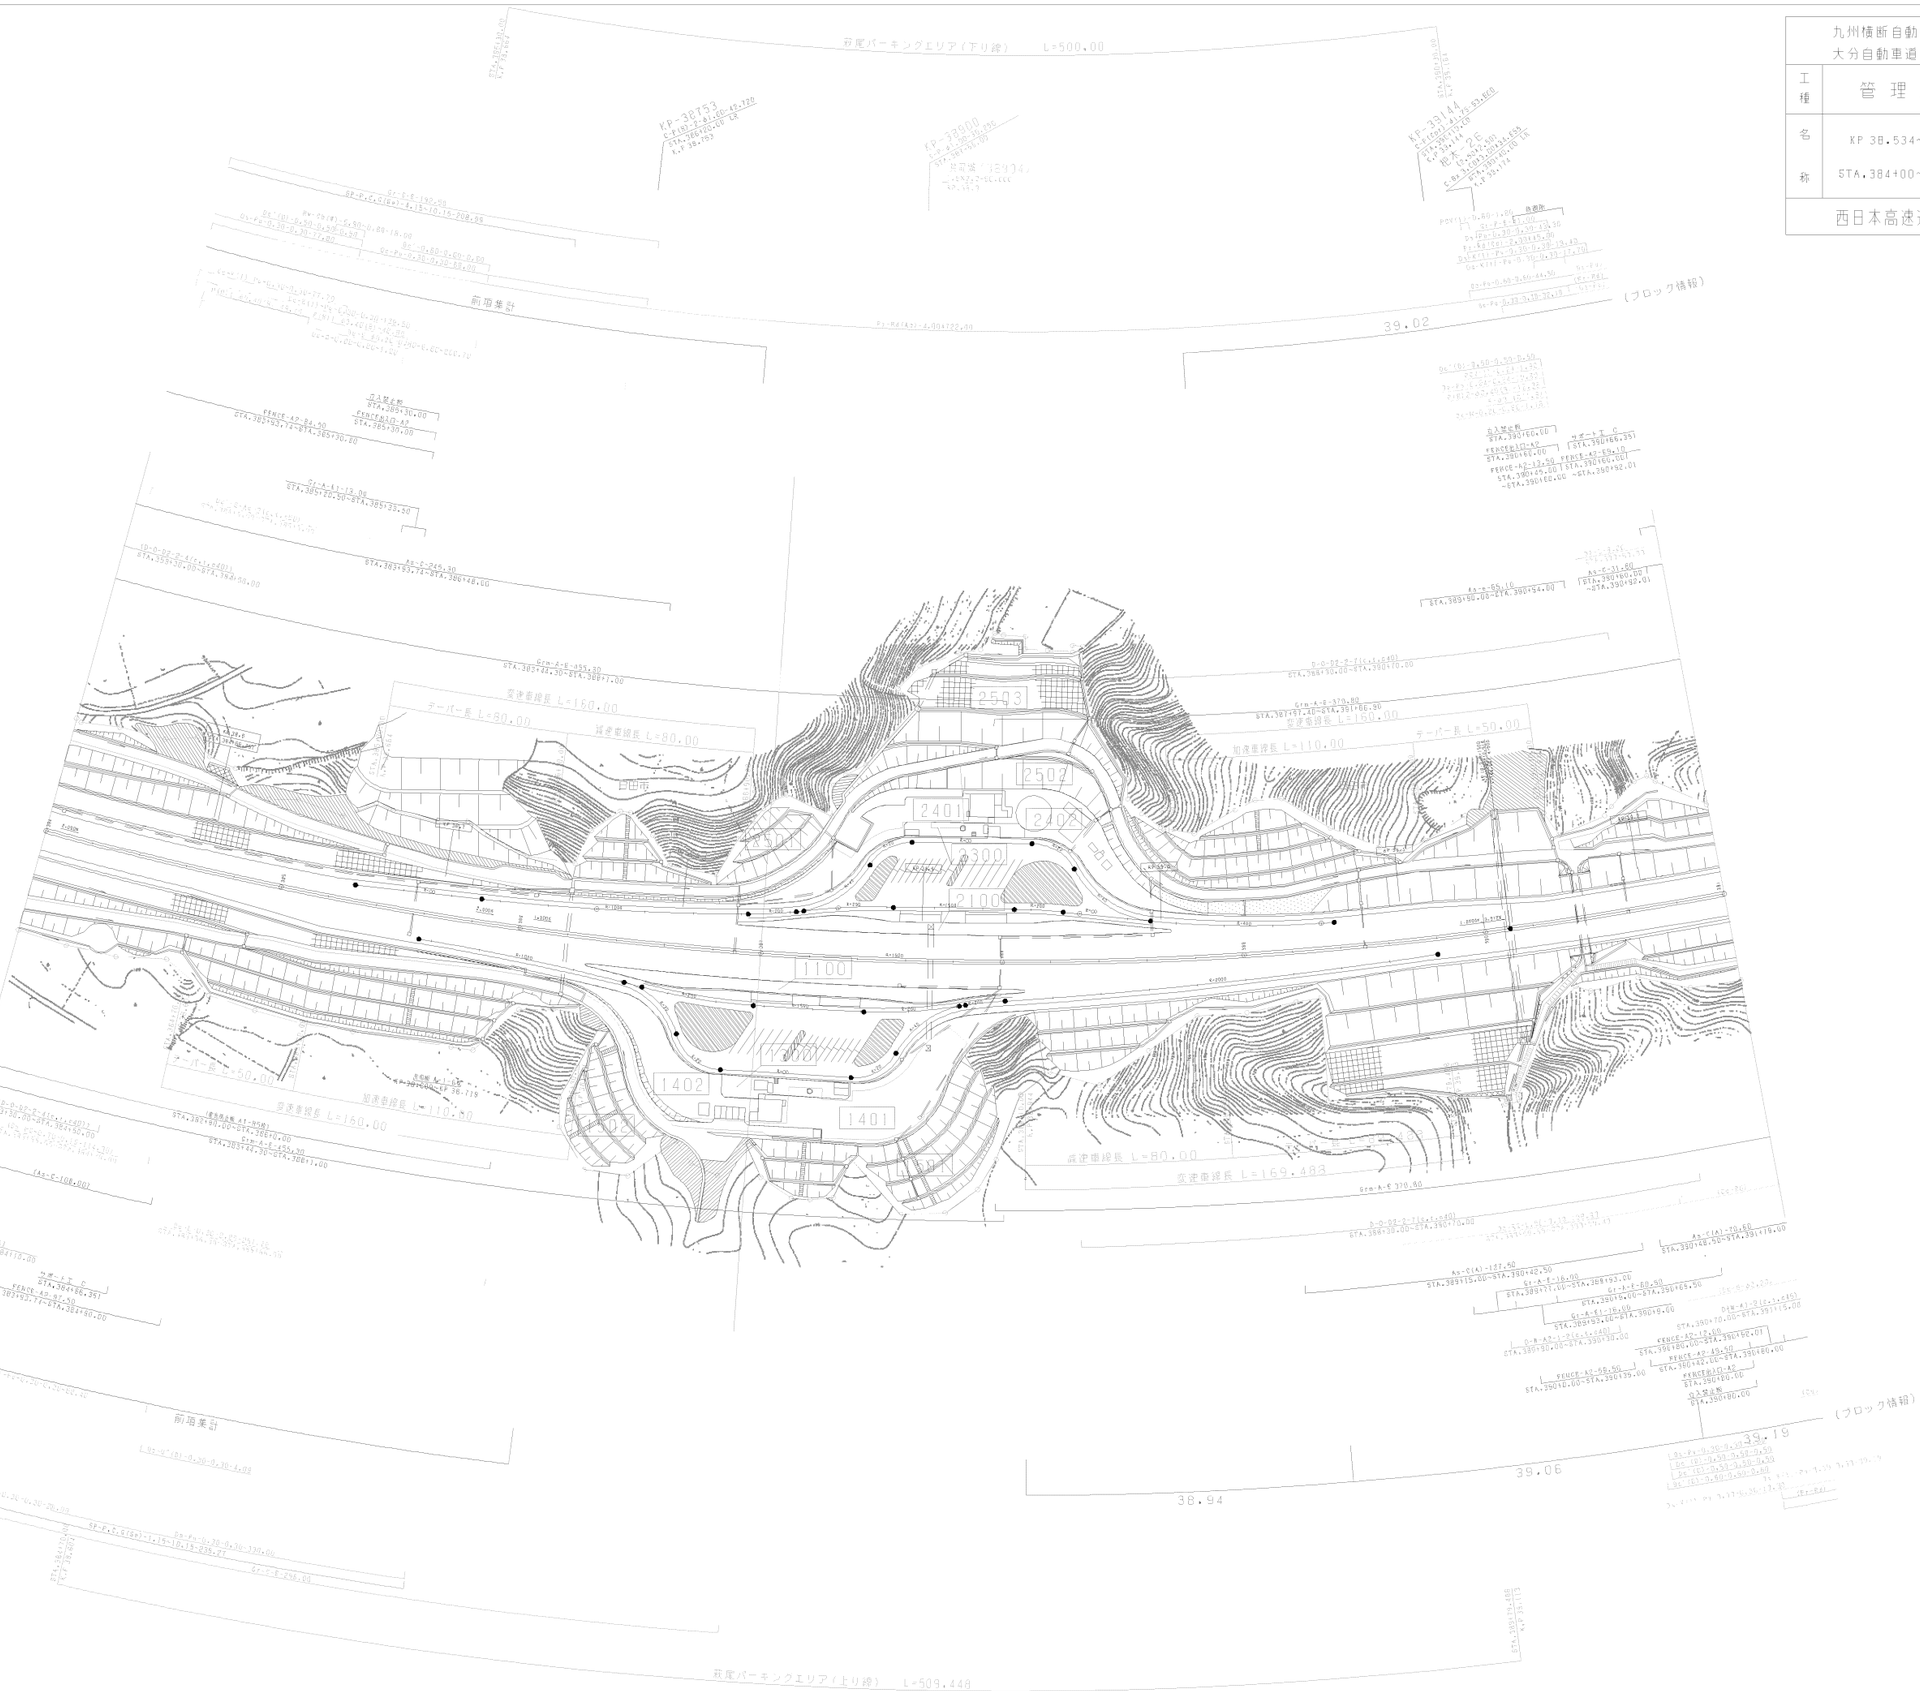

九州横断自動車道長崎大分線 大分自動車道（杷木～日田）			——
工種	管 理 用 平 面 図		——
名称	KP 38.534~KP 39.234 STA.384+00~STA.391+00	縮尺 1/1000	18 21
西日本高速道路（株）　九州支社			

調 整 年 月	摘 要
第1回　2005年　6月	
第2回　2018年　11月	
第3回　2021年　7月	

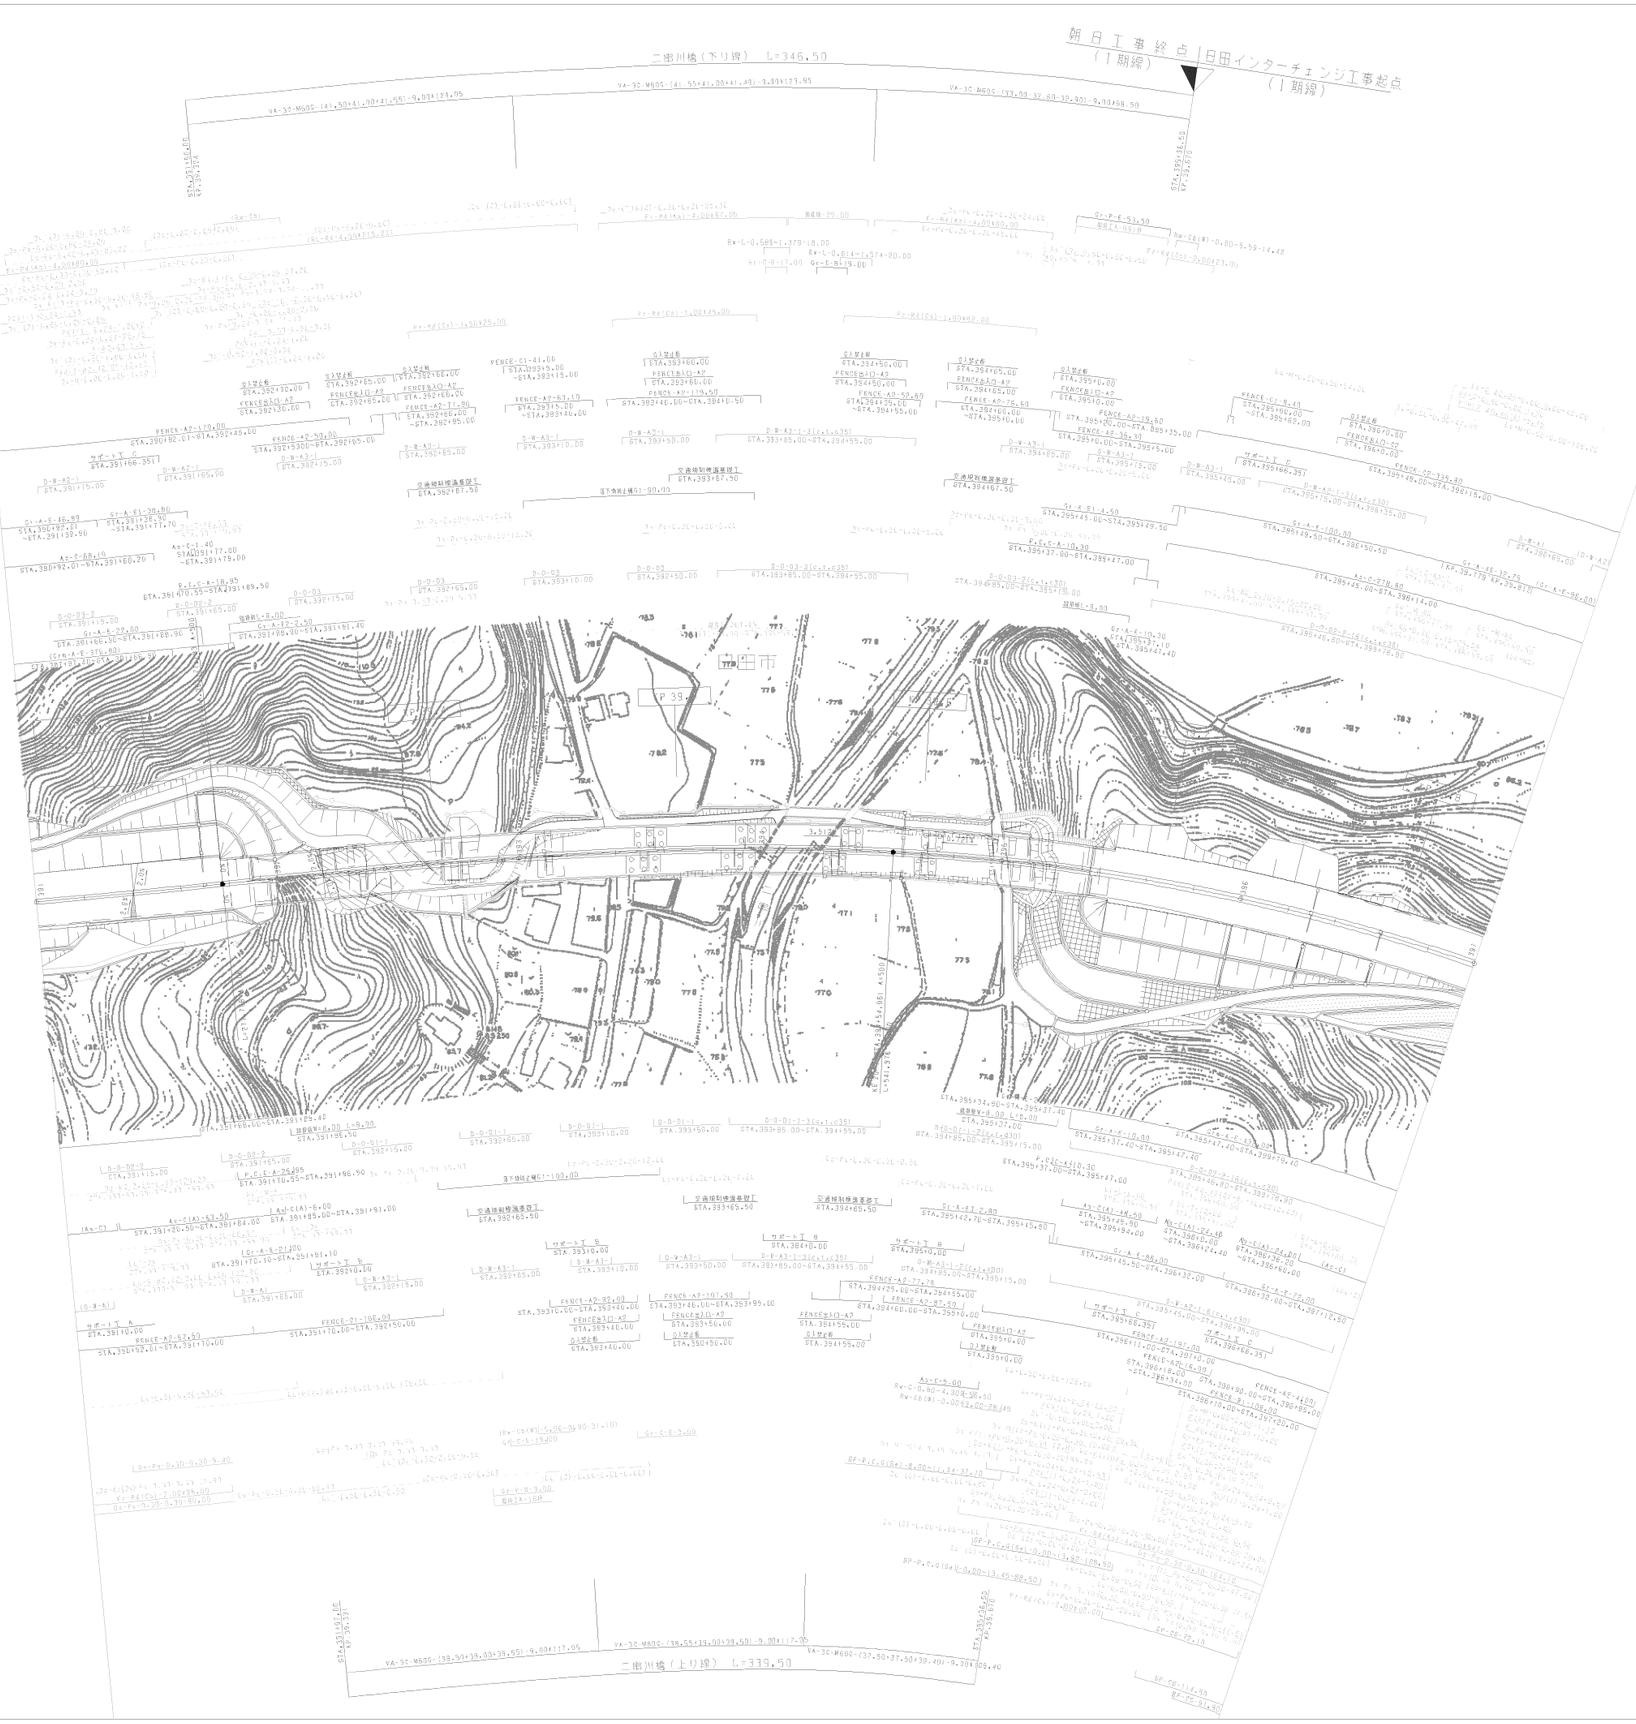

測 量 年 月	摘 要
第1回 2005年 6月	
第2回 2021年 7月	

九州横断自動車道長崎大分線 大分自動車道（杷木～日田）			——
工種	管 理 用 平 面 図		——
名称	KP 39.234~KP 39.834 STA.391+00~STA.397+00	縮尺 1/1000	19 21
西日本高速道路（株） 九州支社			

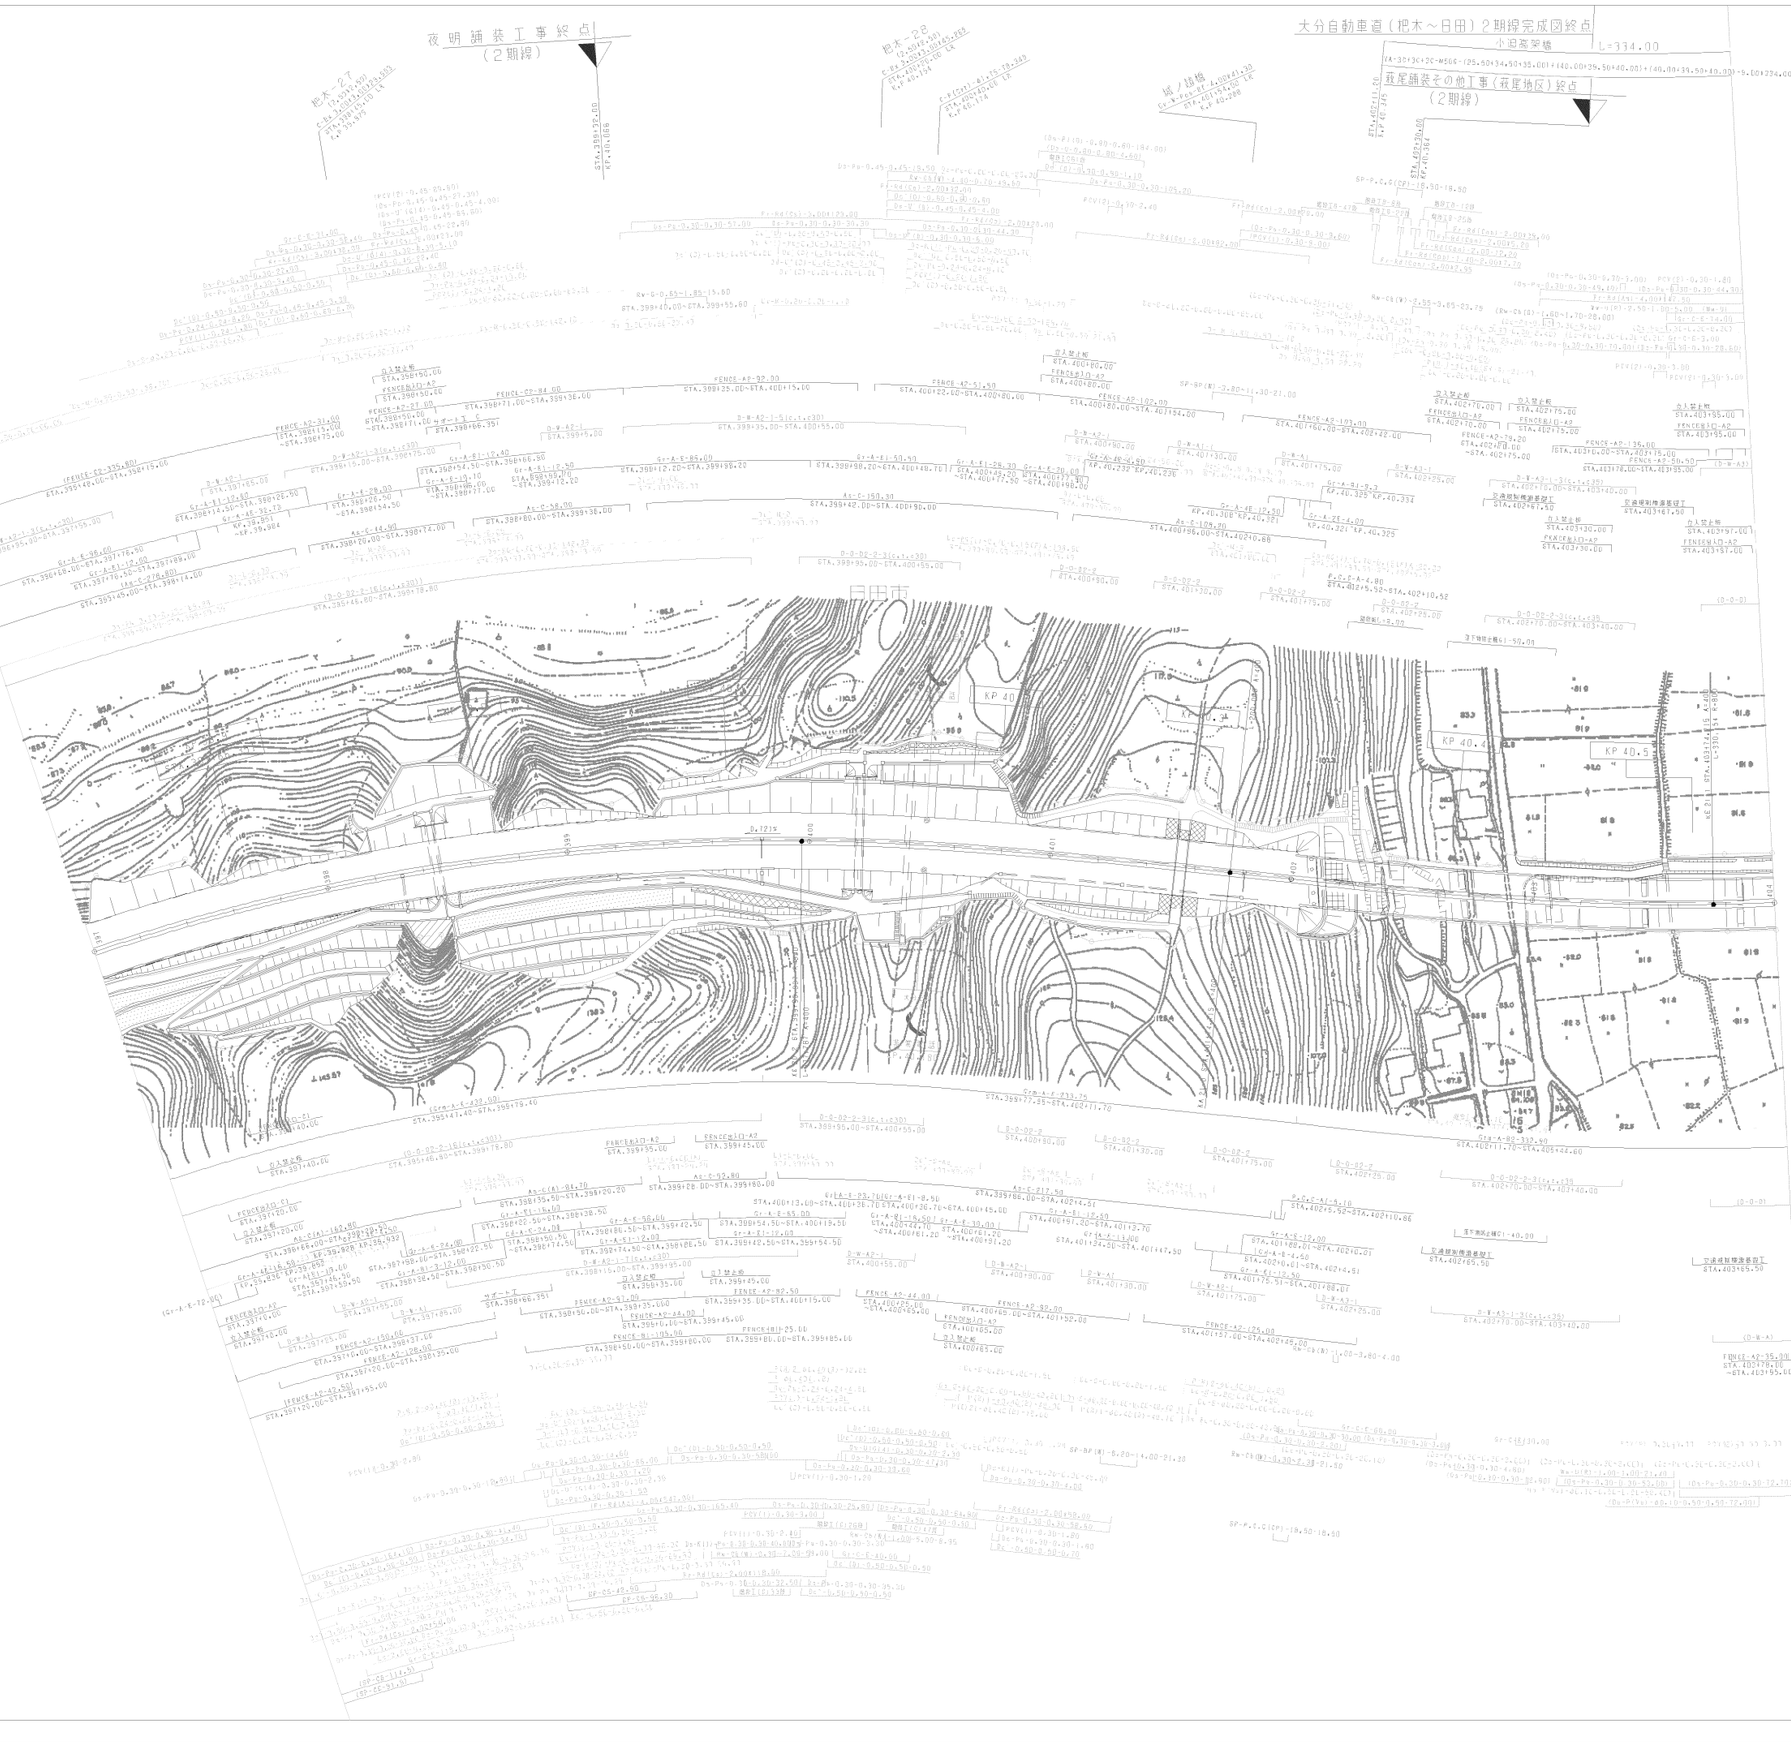

訂正年月	摘要
第1回 2005年 6月	
第2回 2021年 7月	

九州横断自動車道長崎大分線 大分自動車道（杷木～日田）			——
工種	管理用平面図		——
名称	KP 39.834~KP 40.534 STA.397+00~STA.404+00	縮尺 1/1000	20 21
西日本高速道路（株） 九州支社			



調 整 年 月	摘 要
第1回　2005年　6月	
第2回　2021年　7月	

九州横断自動車道長崎大分線 大分自動車道（杷木～日田）			——
工種	管 理 用 平 面 図		——
名称	KP.40.534~KP.41.134 STA.404+00~STA.410+00	縮尺 1/1000	21 21
西日本高速道路（株）　九州支社			

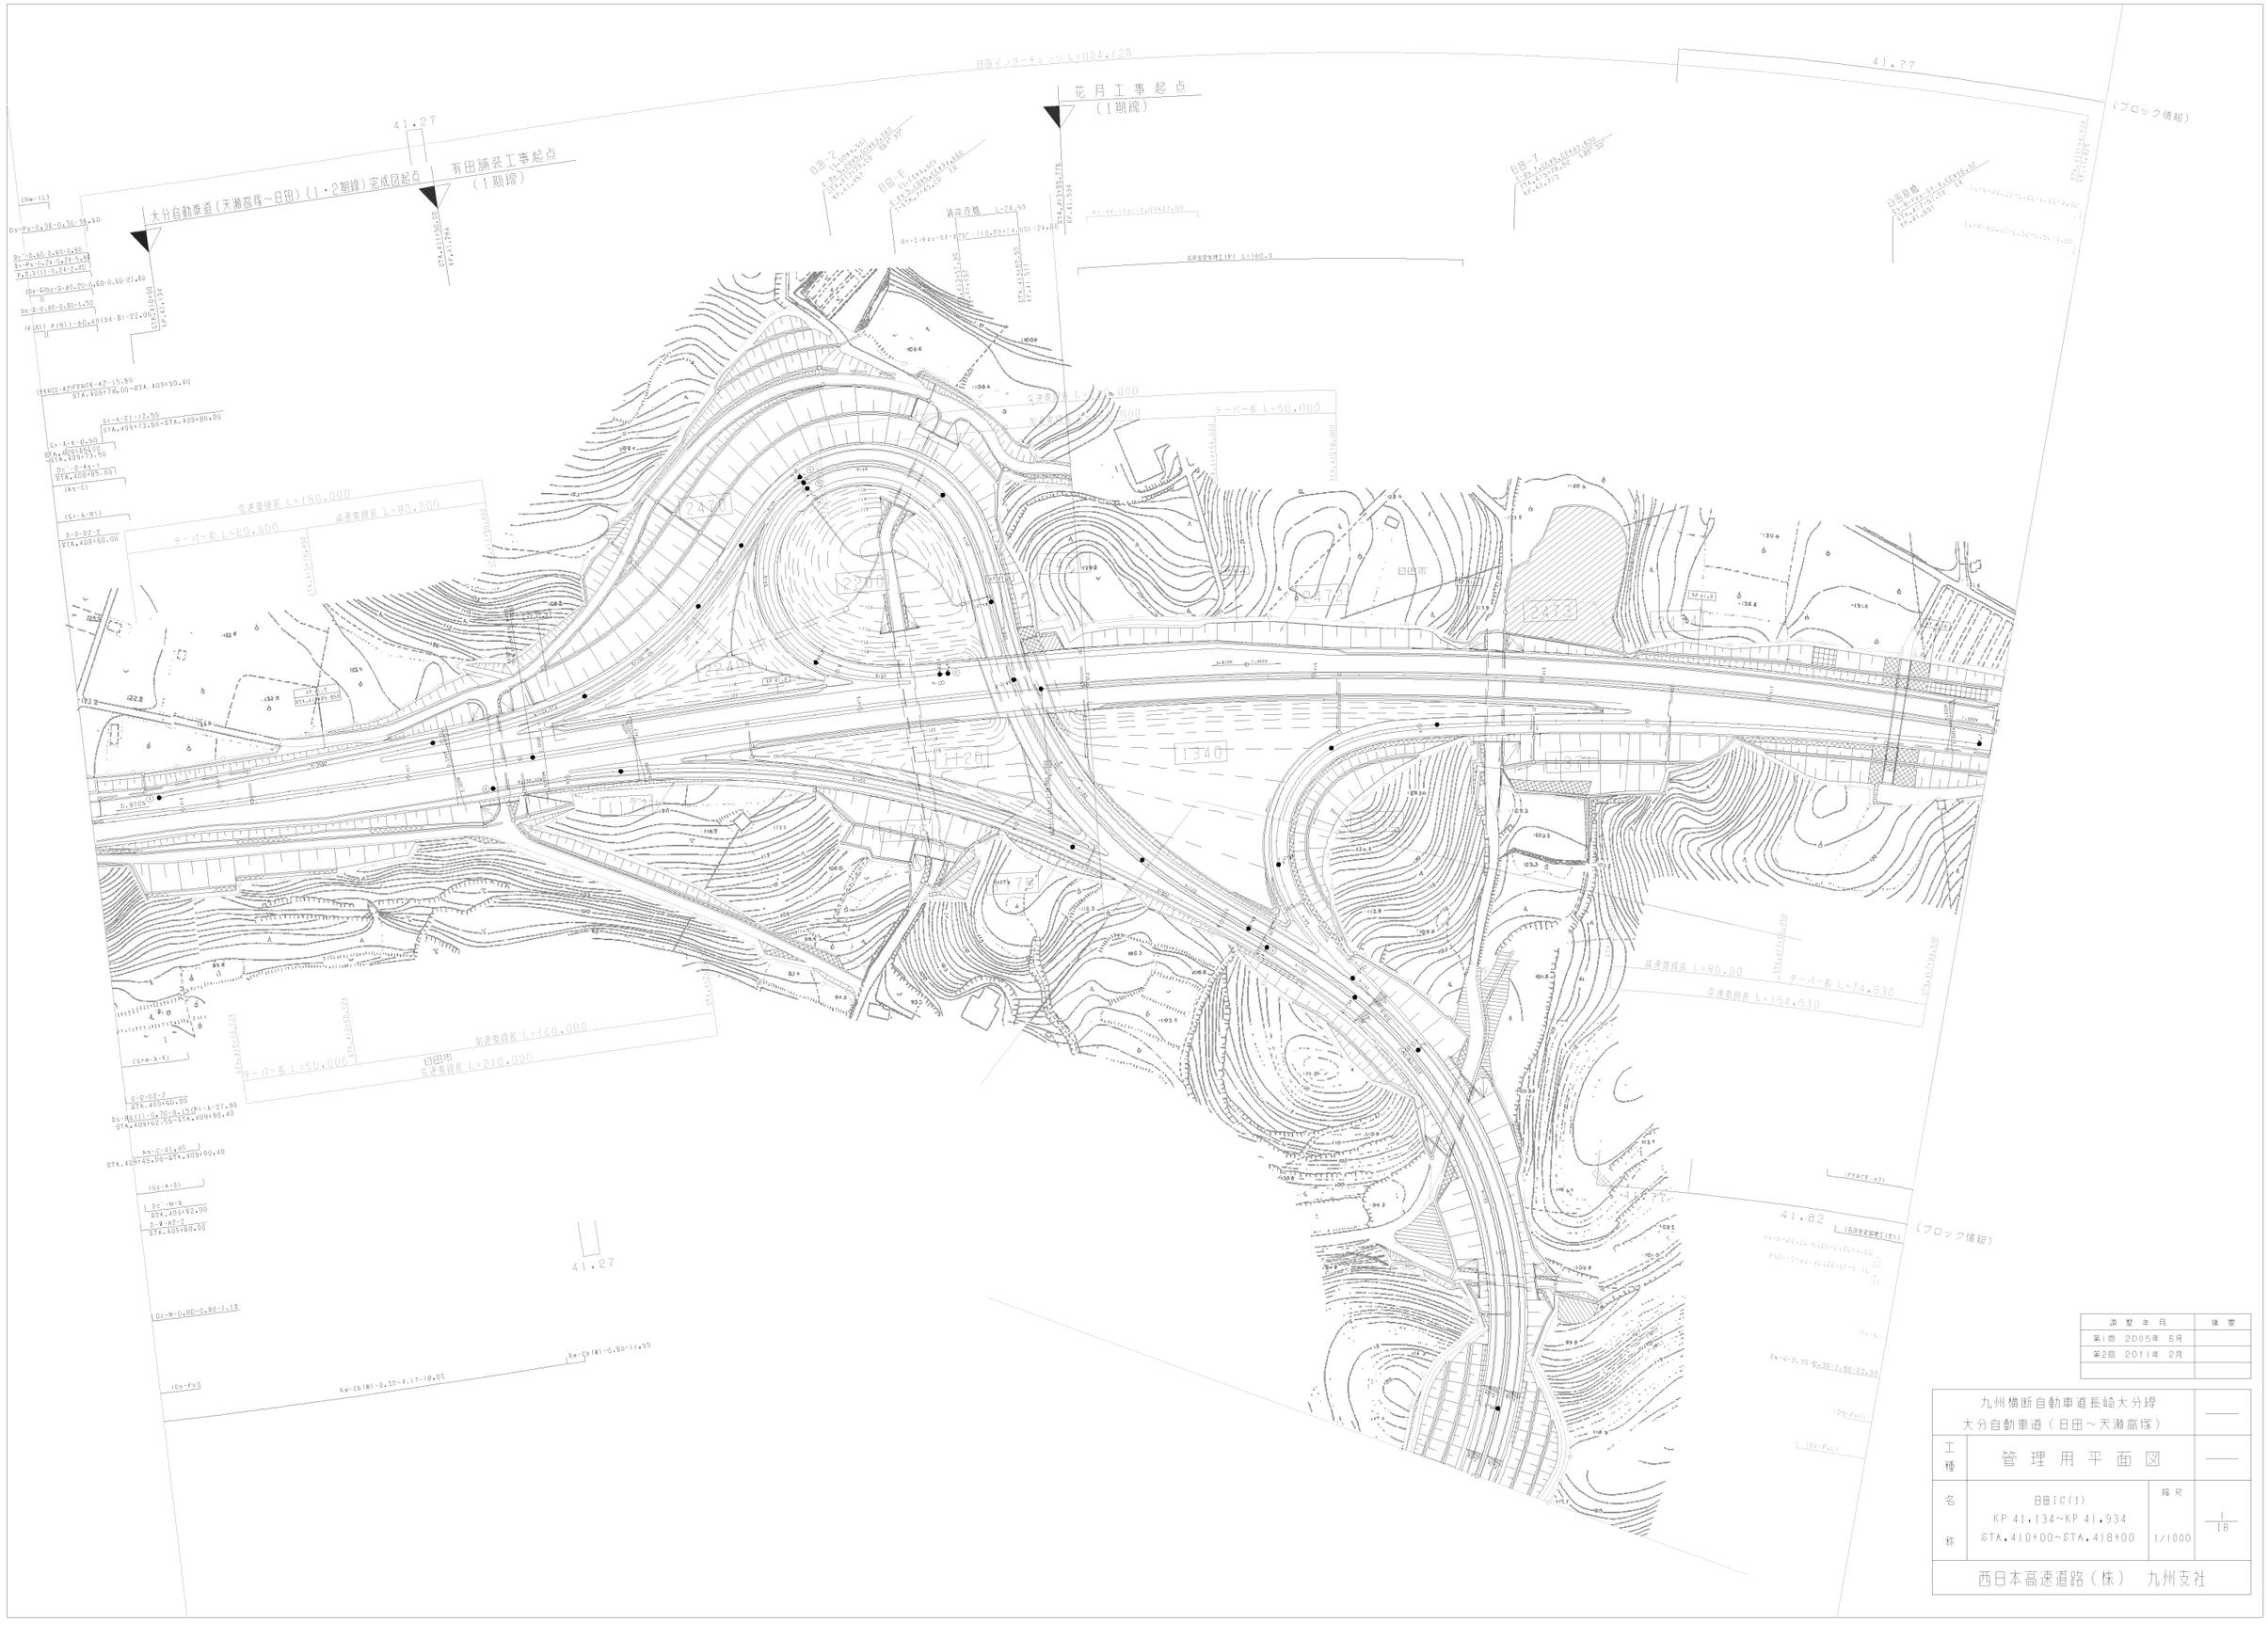

調整年月	摘要
第1回 2005年 6月	
第2回 2011年 2月	

九州横断自動車道長崎大分線 大分自動車道（日田～天瀬高塚）			——
工種	管理用平面図		——
名称	日田IC(1) KP 41.134～KP 41.934 STA.410+00～STA.418+00	縮尺 1/1000	1 18
西日本高速道路（株） 九州支社			

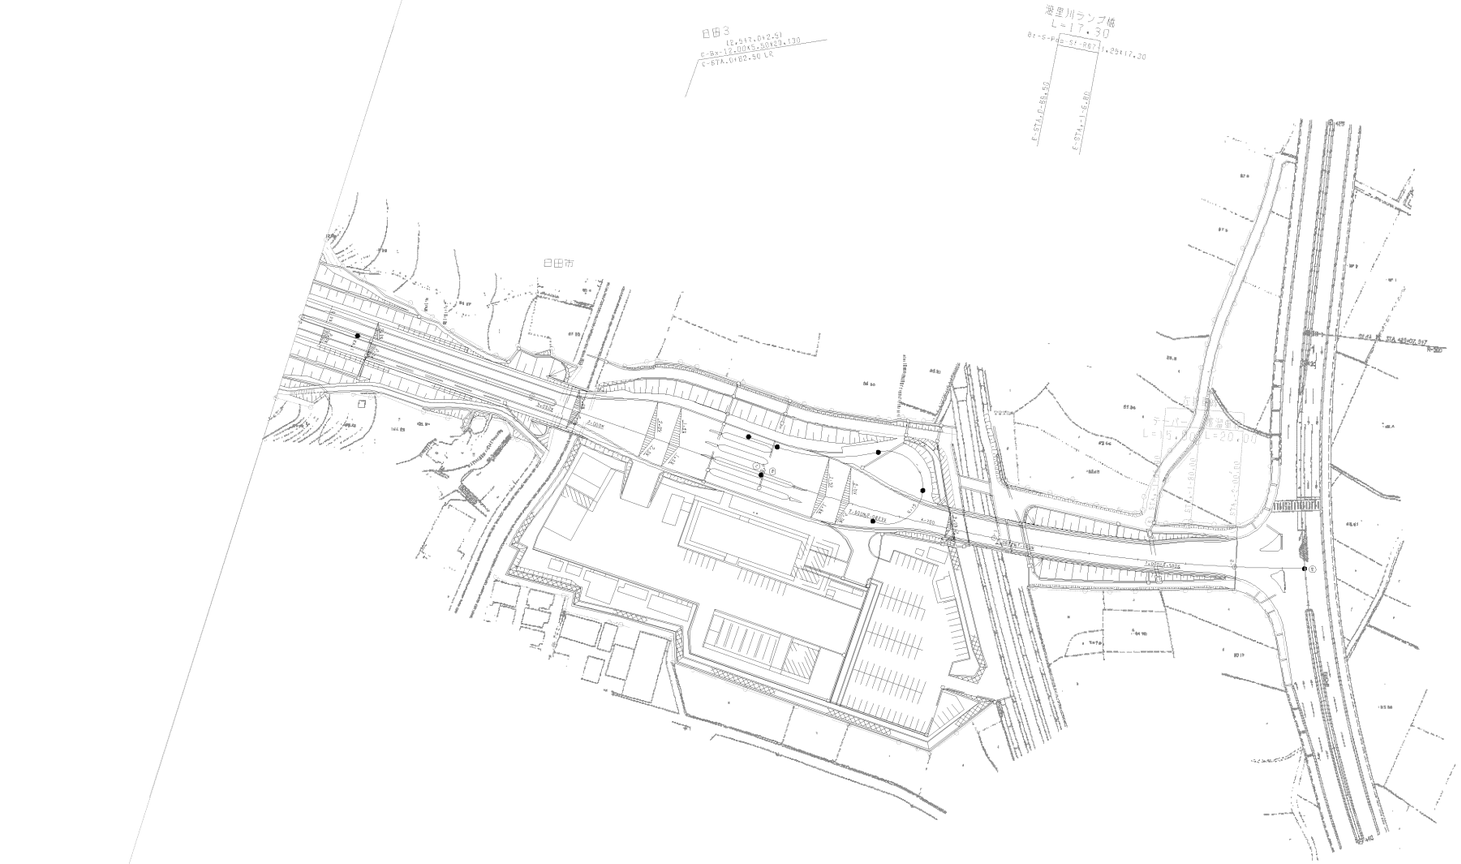

調 整 年 月	備 要
第1回 2005年 5月	
第2回 2011年 2月	

九州横断自動車道長崎大分線 大分自動車道（日田～天瀬高塚）		——
工種	管 理 用 平 面 図	——
名称	日田IC(2) KP 41.134~KP 41.934 STA.410+00~STA.418+00	縮尺 1/1000	2/18
西日本高速道路（株） 九州支社		

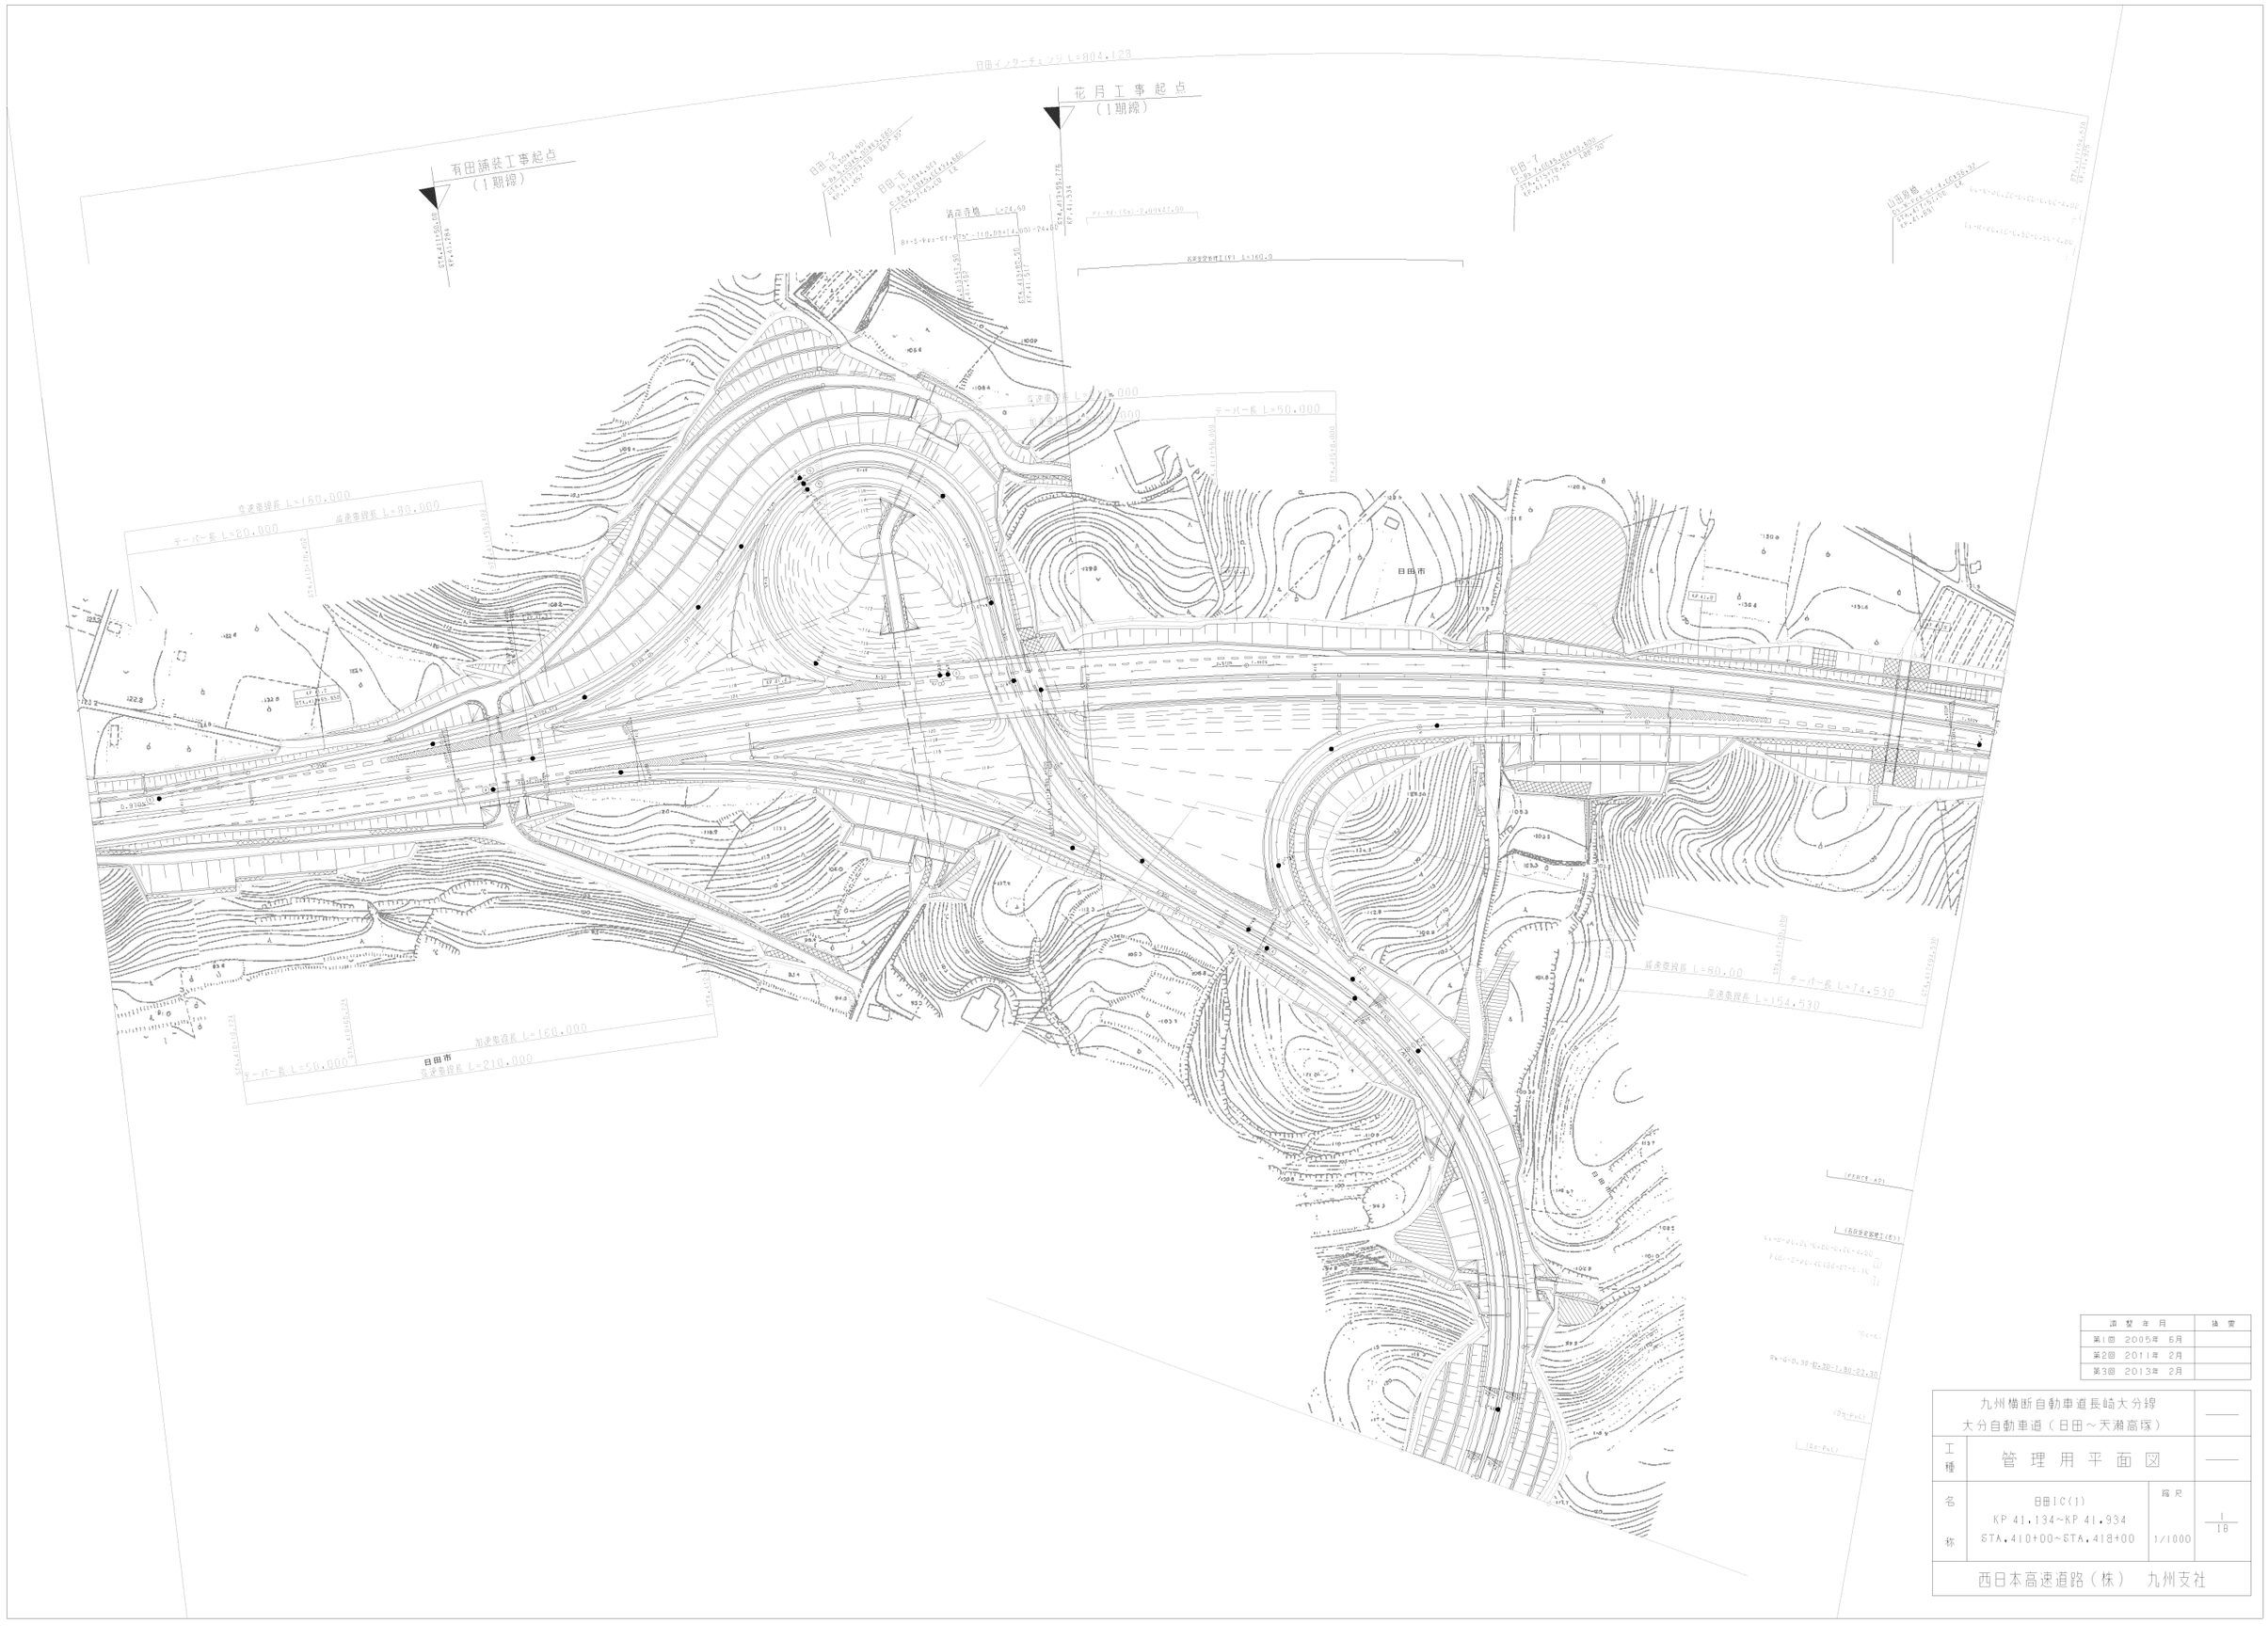

調整年月	摘要
第1回 2005年 6月	
第2回 2011年 2月	
第3回 2013年 2月	

九州横断自動車道長崎大分線 大分自動車道（日田～天瀬高塚）			——
工種	管理用平面図		——
名称	日田IC(1) KP 41.134~KP 41.934 STA.410+00~STA.418+00	縮尺 1/1000	1 18
西日本高速道路（株） 九州支社			

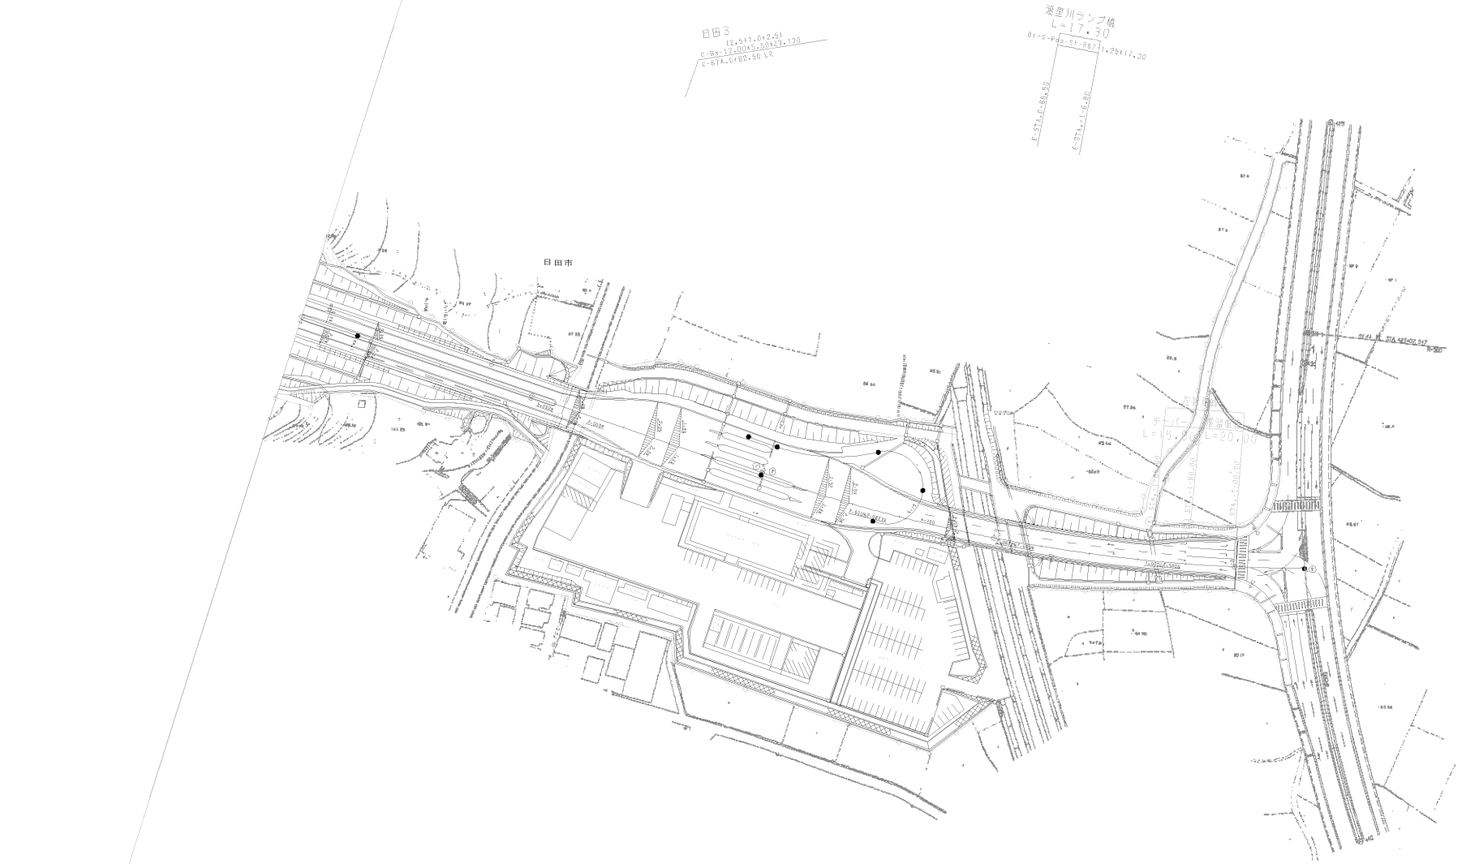

調 整 年 月	摘 要
第1回 2005年 5月	
第2回 2011年 2月	
第3回 2013年 2月	

九州横断自動車道長崎大分線 大分自動車道（日田～天瀬高塚）			——
工種	管 理 用 平 面 図		——
名称	日田IC(2) KP 41.134~KP 41.934 STA.410+00~STA.418+00	縮尺 1/1000	2 18
西日本高速道路（株） 九州支社			

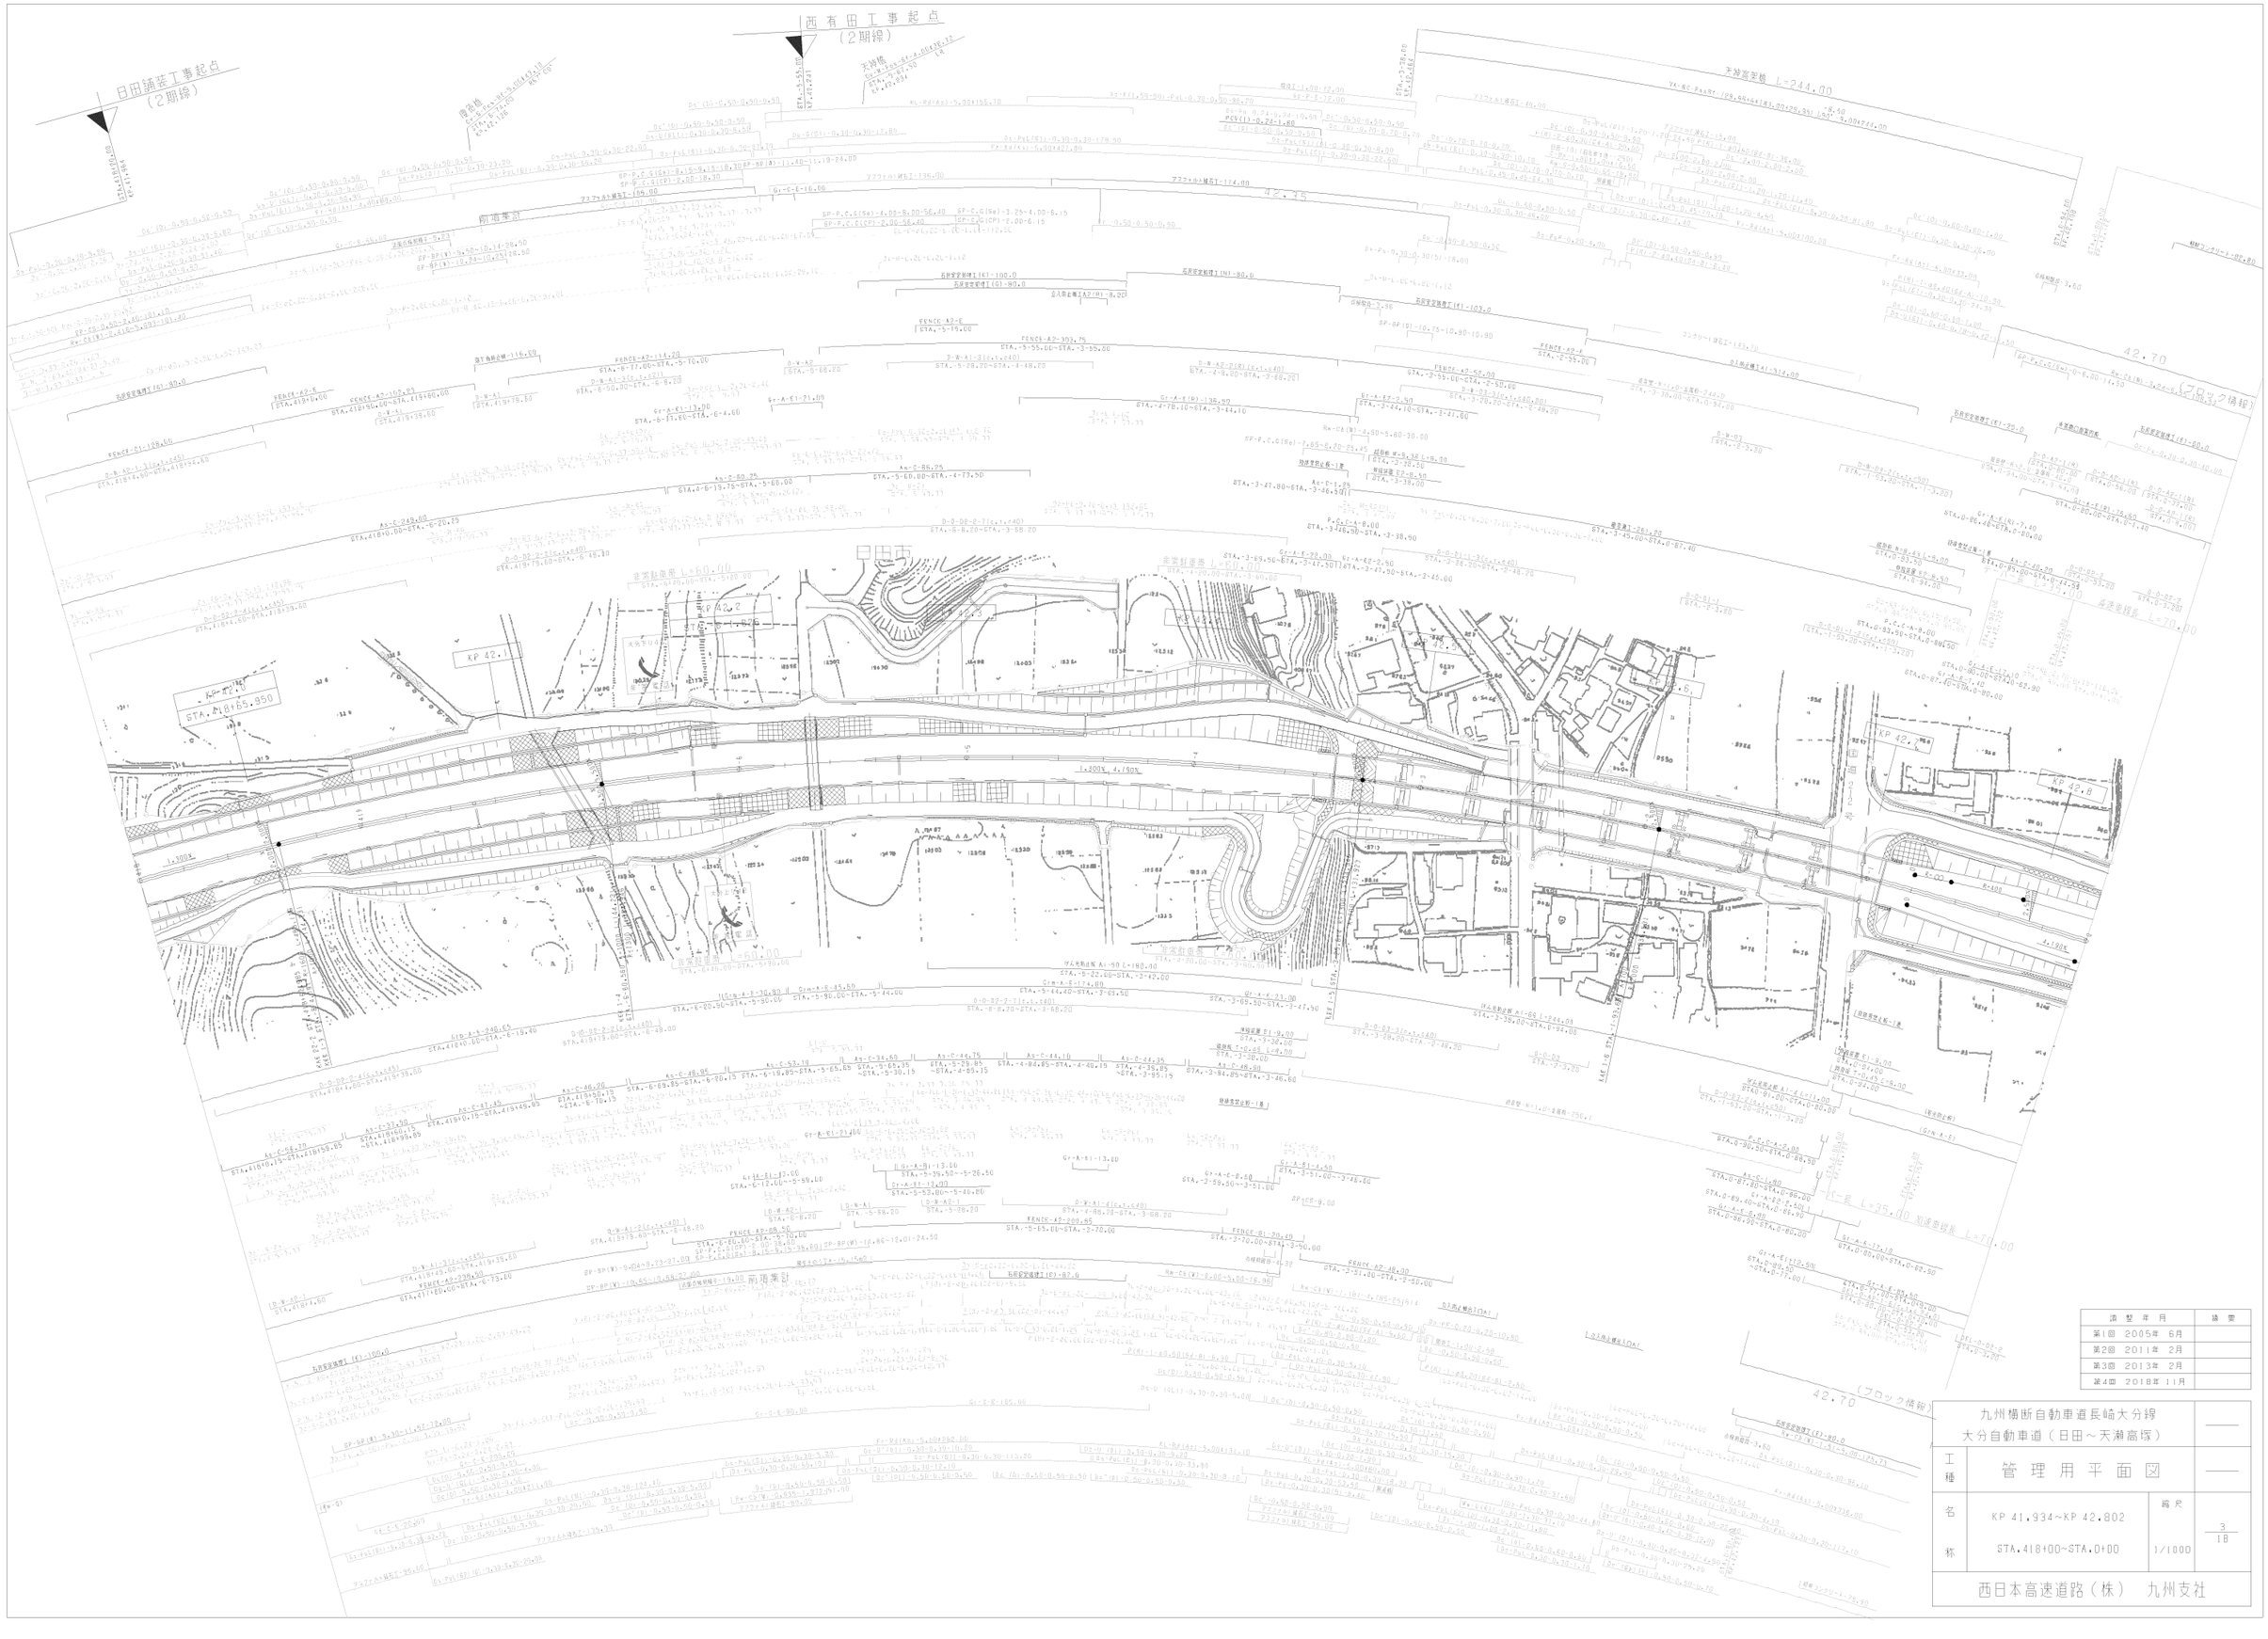

調整年月	摘要
第1回 2005年 6月	
第2回 2011年 2月	
第3回 2013年 2月	
第4回 2018年 11月	

九州横断自動車道長崎大分線
大分自動車道（日田～天瀬高塚）

工種：管理用平面図

名称：KP 41.934~KP 42.802
STA.418+00~STA.0+00

縮尺：1/1000

3/18

西日本高速道路（株） 九州支社

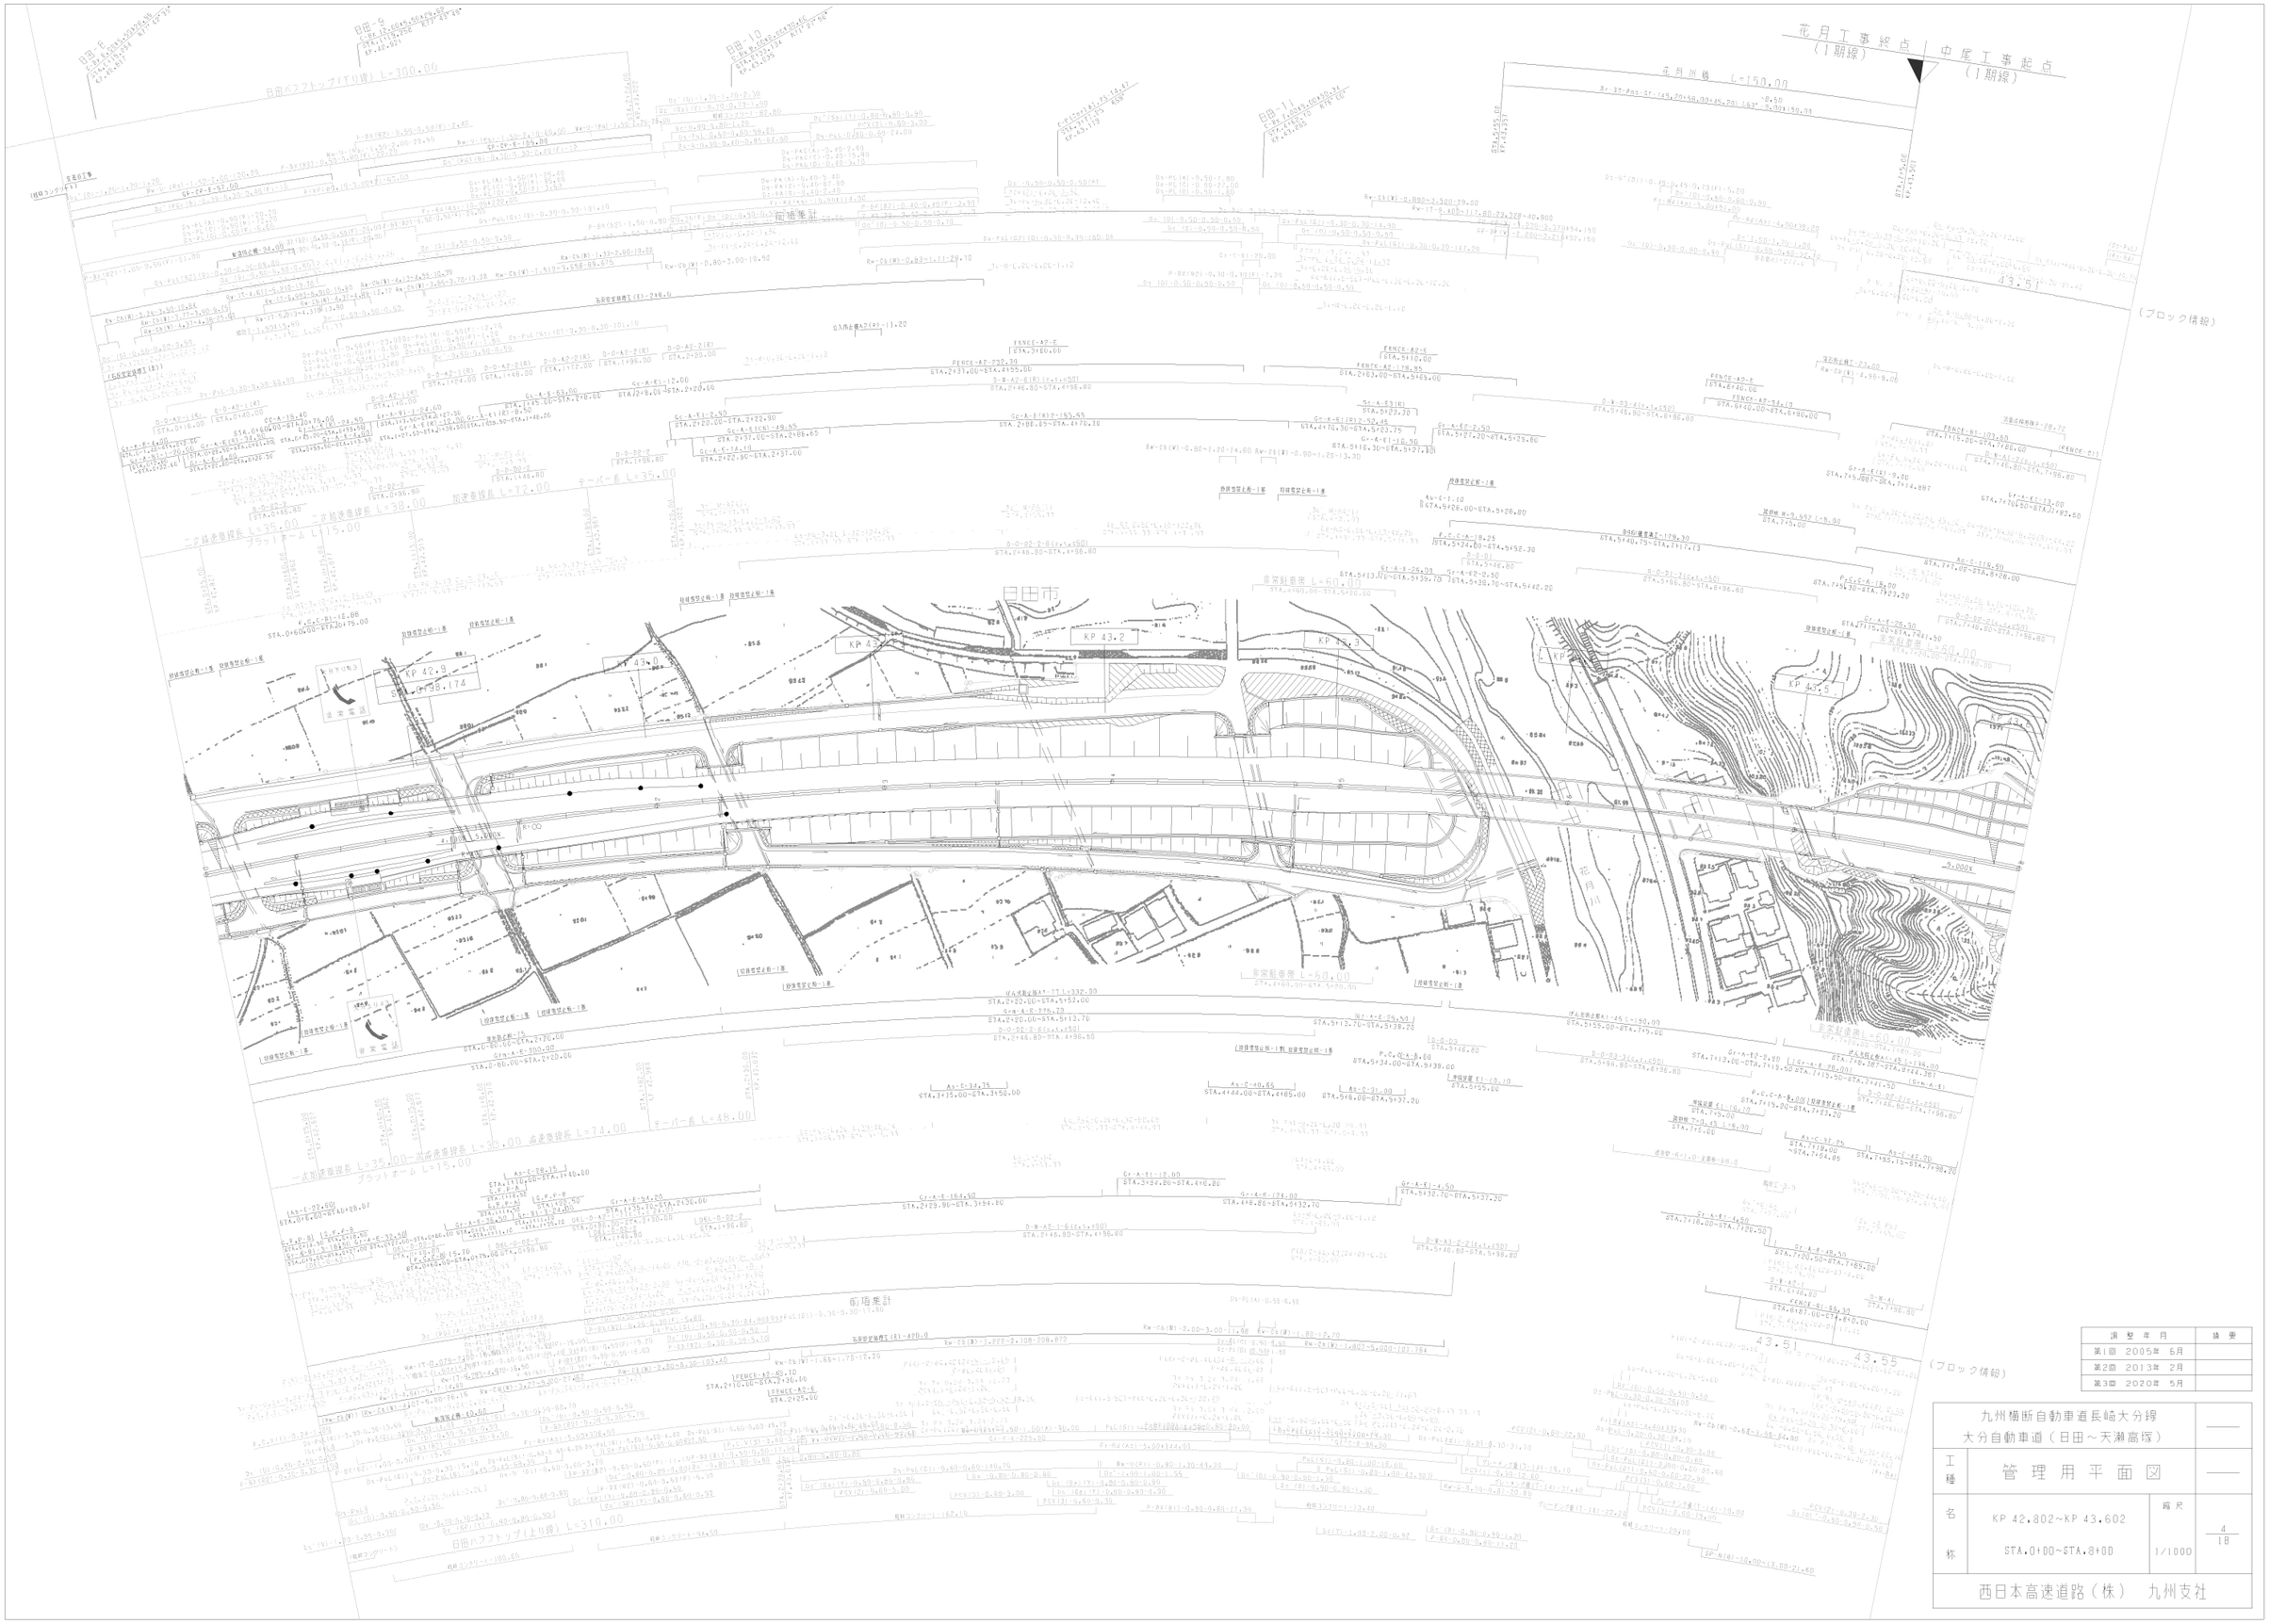

調整年月		摘要
第1回	2005年 6月	
第2回	2013年 2月	
第3回	2020年 5月	

九州横断自動車道長崎大分線
大分自動車道（日田～天瀬高塚）

工種	管理用平面図		
名称	KP 42.802~KP 43.602 STA.0+00~STA.8+00	縮尺 1/1000	4/18

西日本高速道路（株） 九州支社

九州横断自動車道長崎大分線
大分自動車道（日田～天瀬高塚）

工種	管理用平面図		
名称	KP 43.602~KP 44.402 STA.8+00~STA.16+00	縮尺 1/1000	5 18

西日本高速道路（株）　九州支社

調整年月	摘要
第1回　2005年　6月	
第2回　2011年　2月	
第3回　2013年　2月	
第4回　2018年　11月	
第5回　2019年　7月	
第6回　2020年　5月	

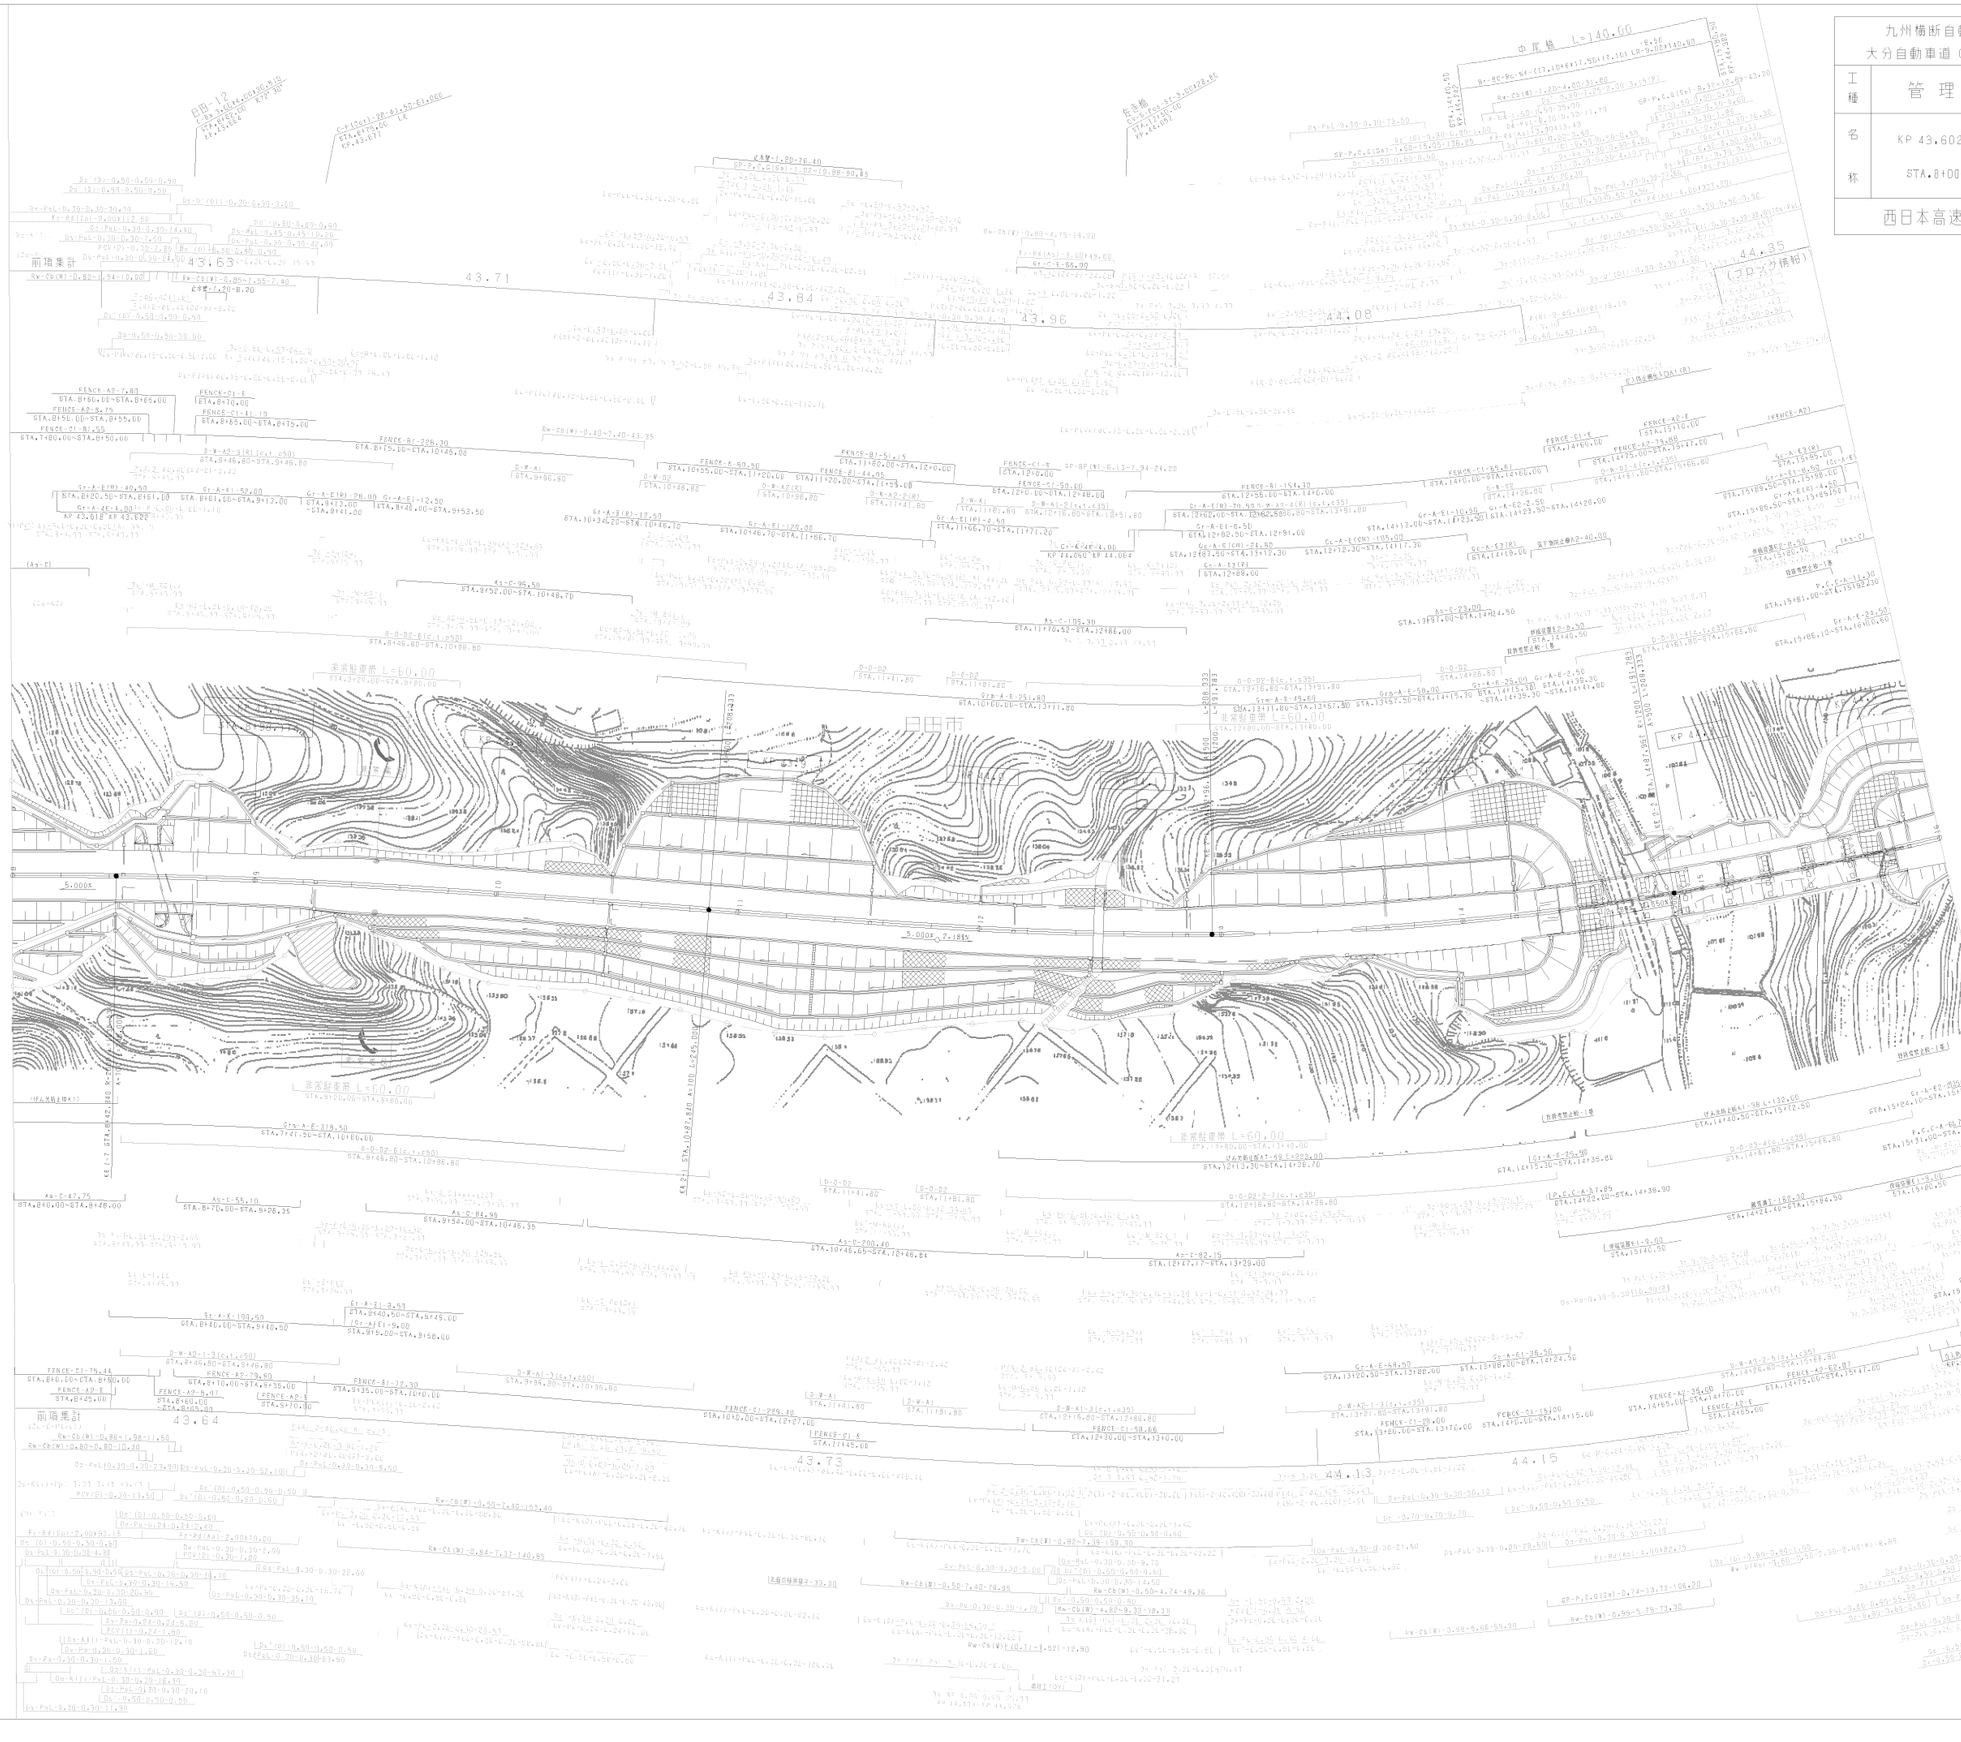

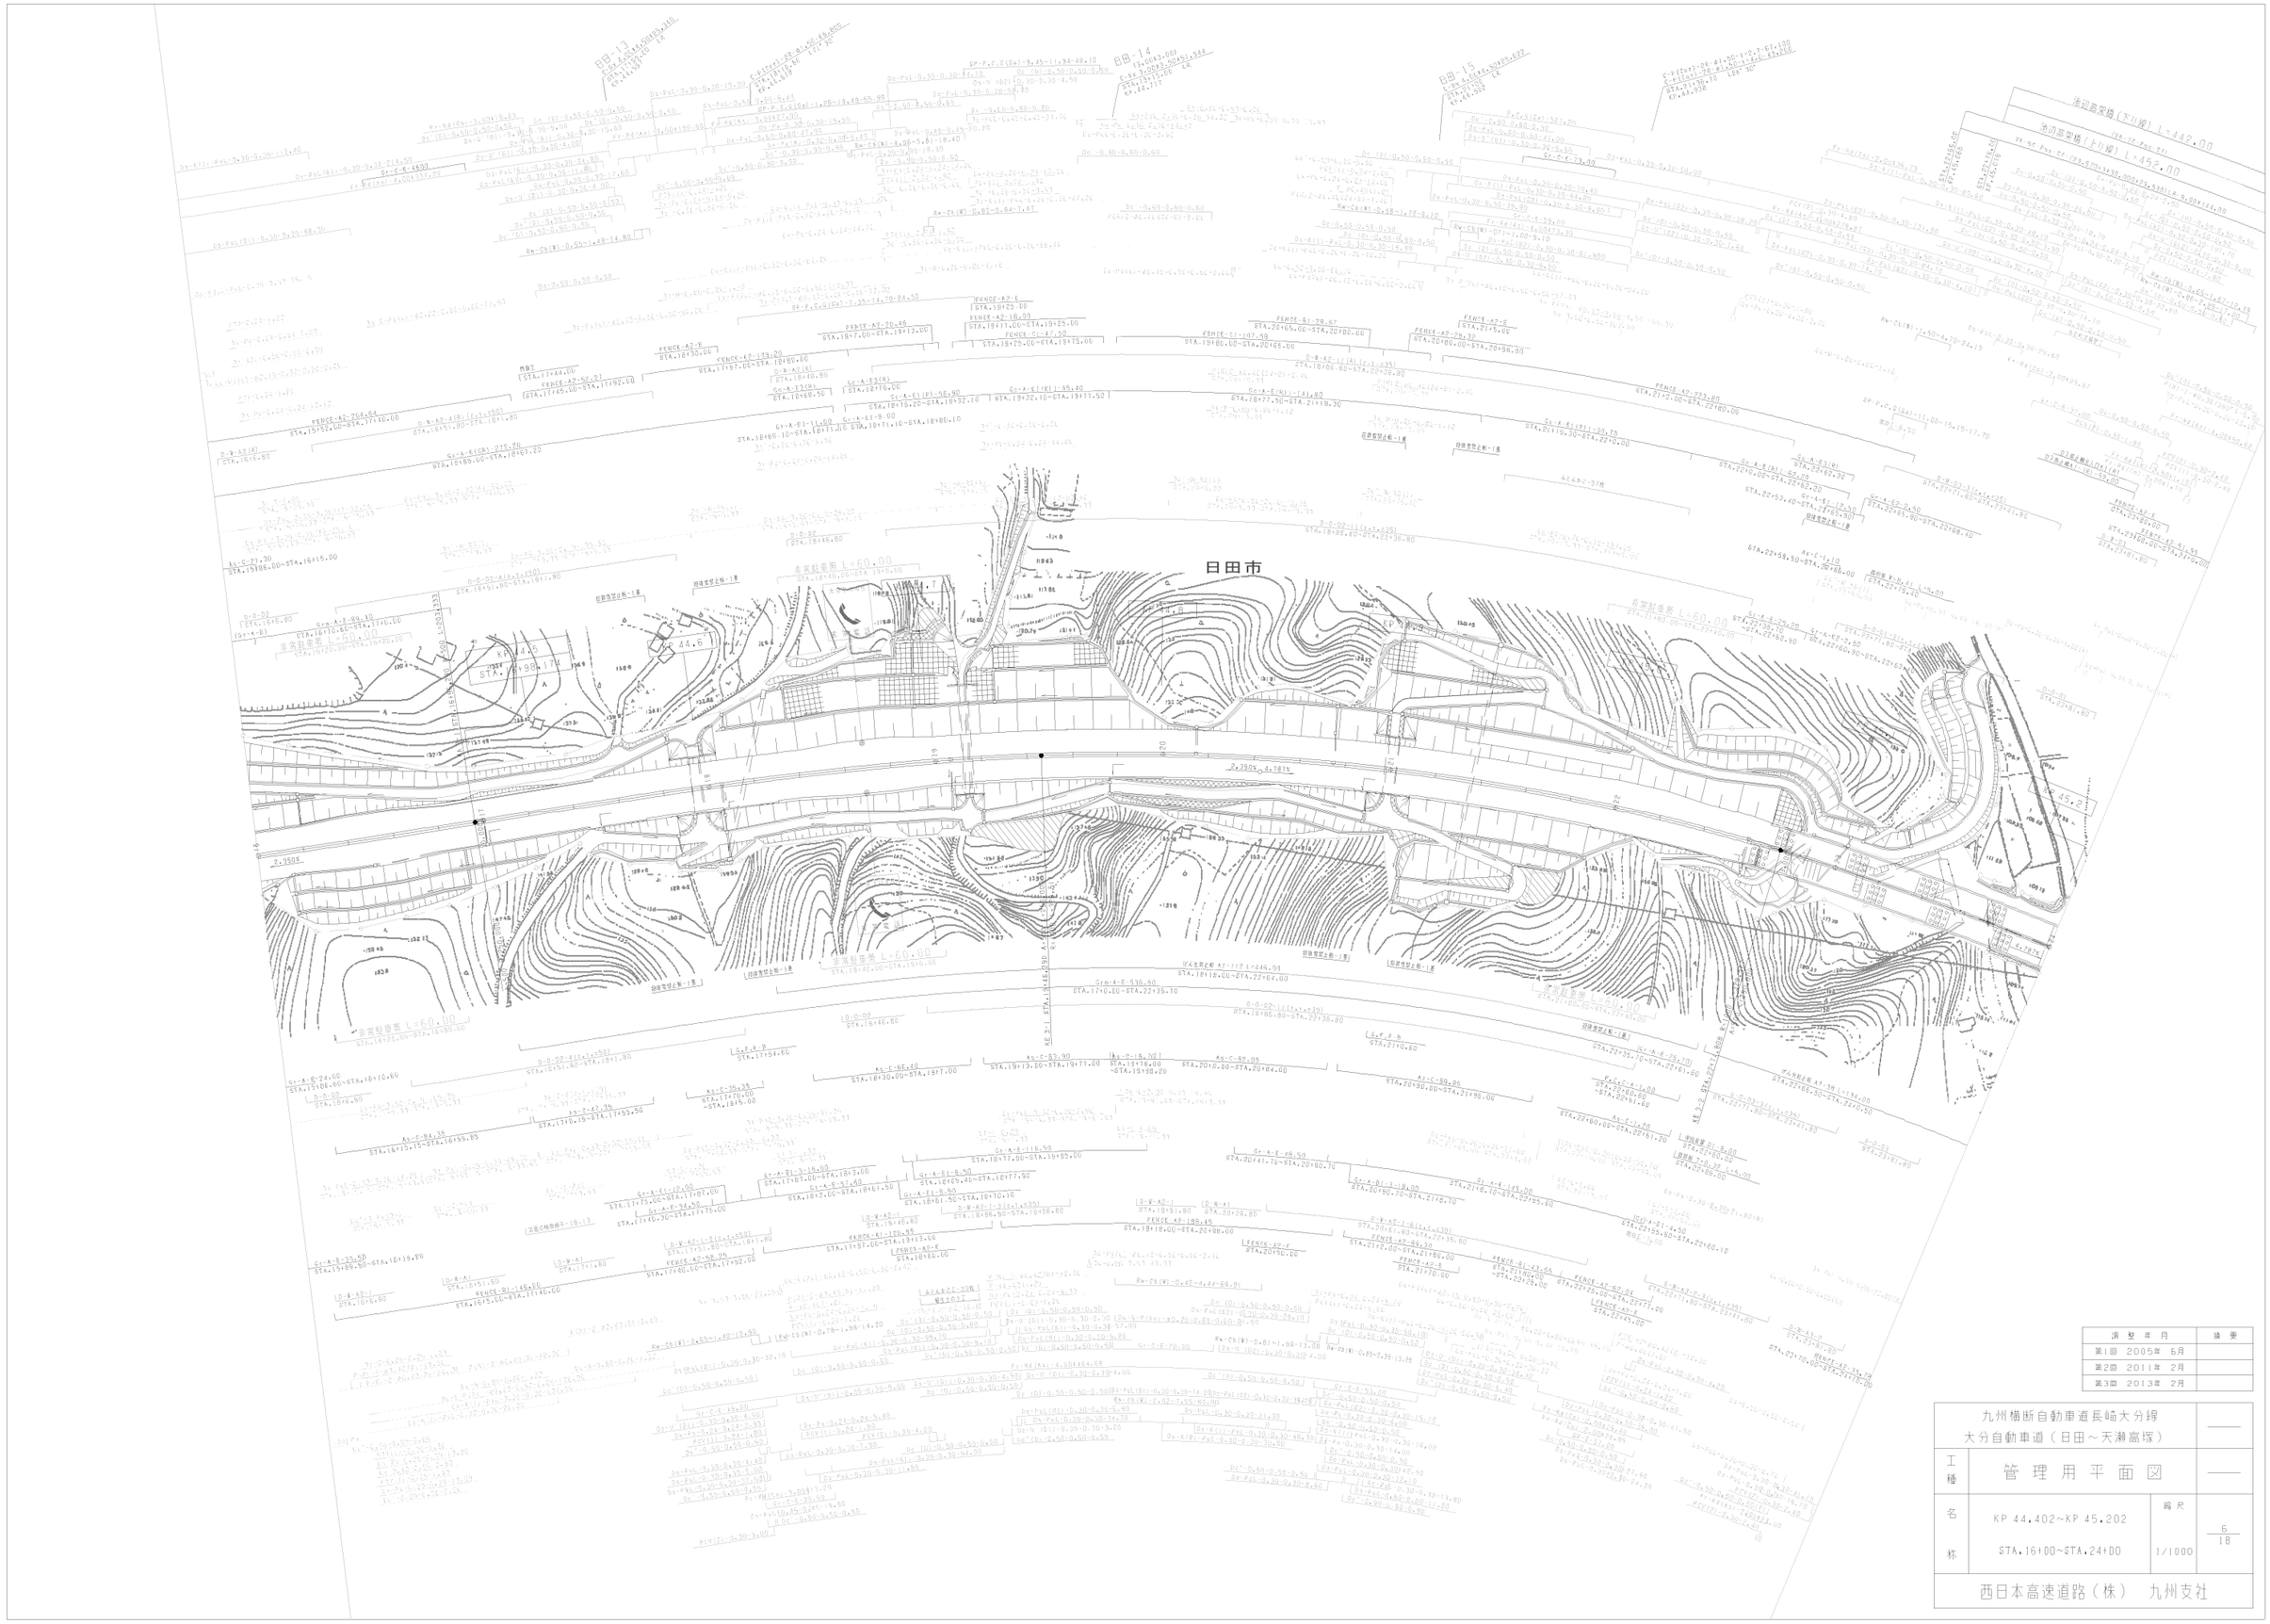

測 整 年 月		摘 要
第1回	2005年 6月	
第2回	2011年 2月	
第3回	2013年 2月	

九州横断自動車道長崎大分線
大分自動車道（日田～天瀬高塚）

工種：管理用平面図

名称：KP 44.402~KP 45.202
STA.16+00~STA.24+00

縮尺：1/1000

6
18

西日本高速道路（株） 九州支社

九州横断自動車道長崎大分線
大分自動車道（日田～天瀬高塚）

工種：管理用平面図

名称：KP 45.202~KP 46.002
STA.24+00~STA.32+00

縮尺：1/1000

7
18

西日本高速道路（株）　九州支社

調整年月	摘要
第1回 2005年 6月	
第2回 2011年 2月	
第3回 2013年 2月	
第4回 2020年 5月	

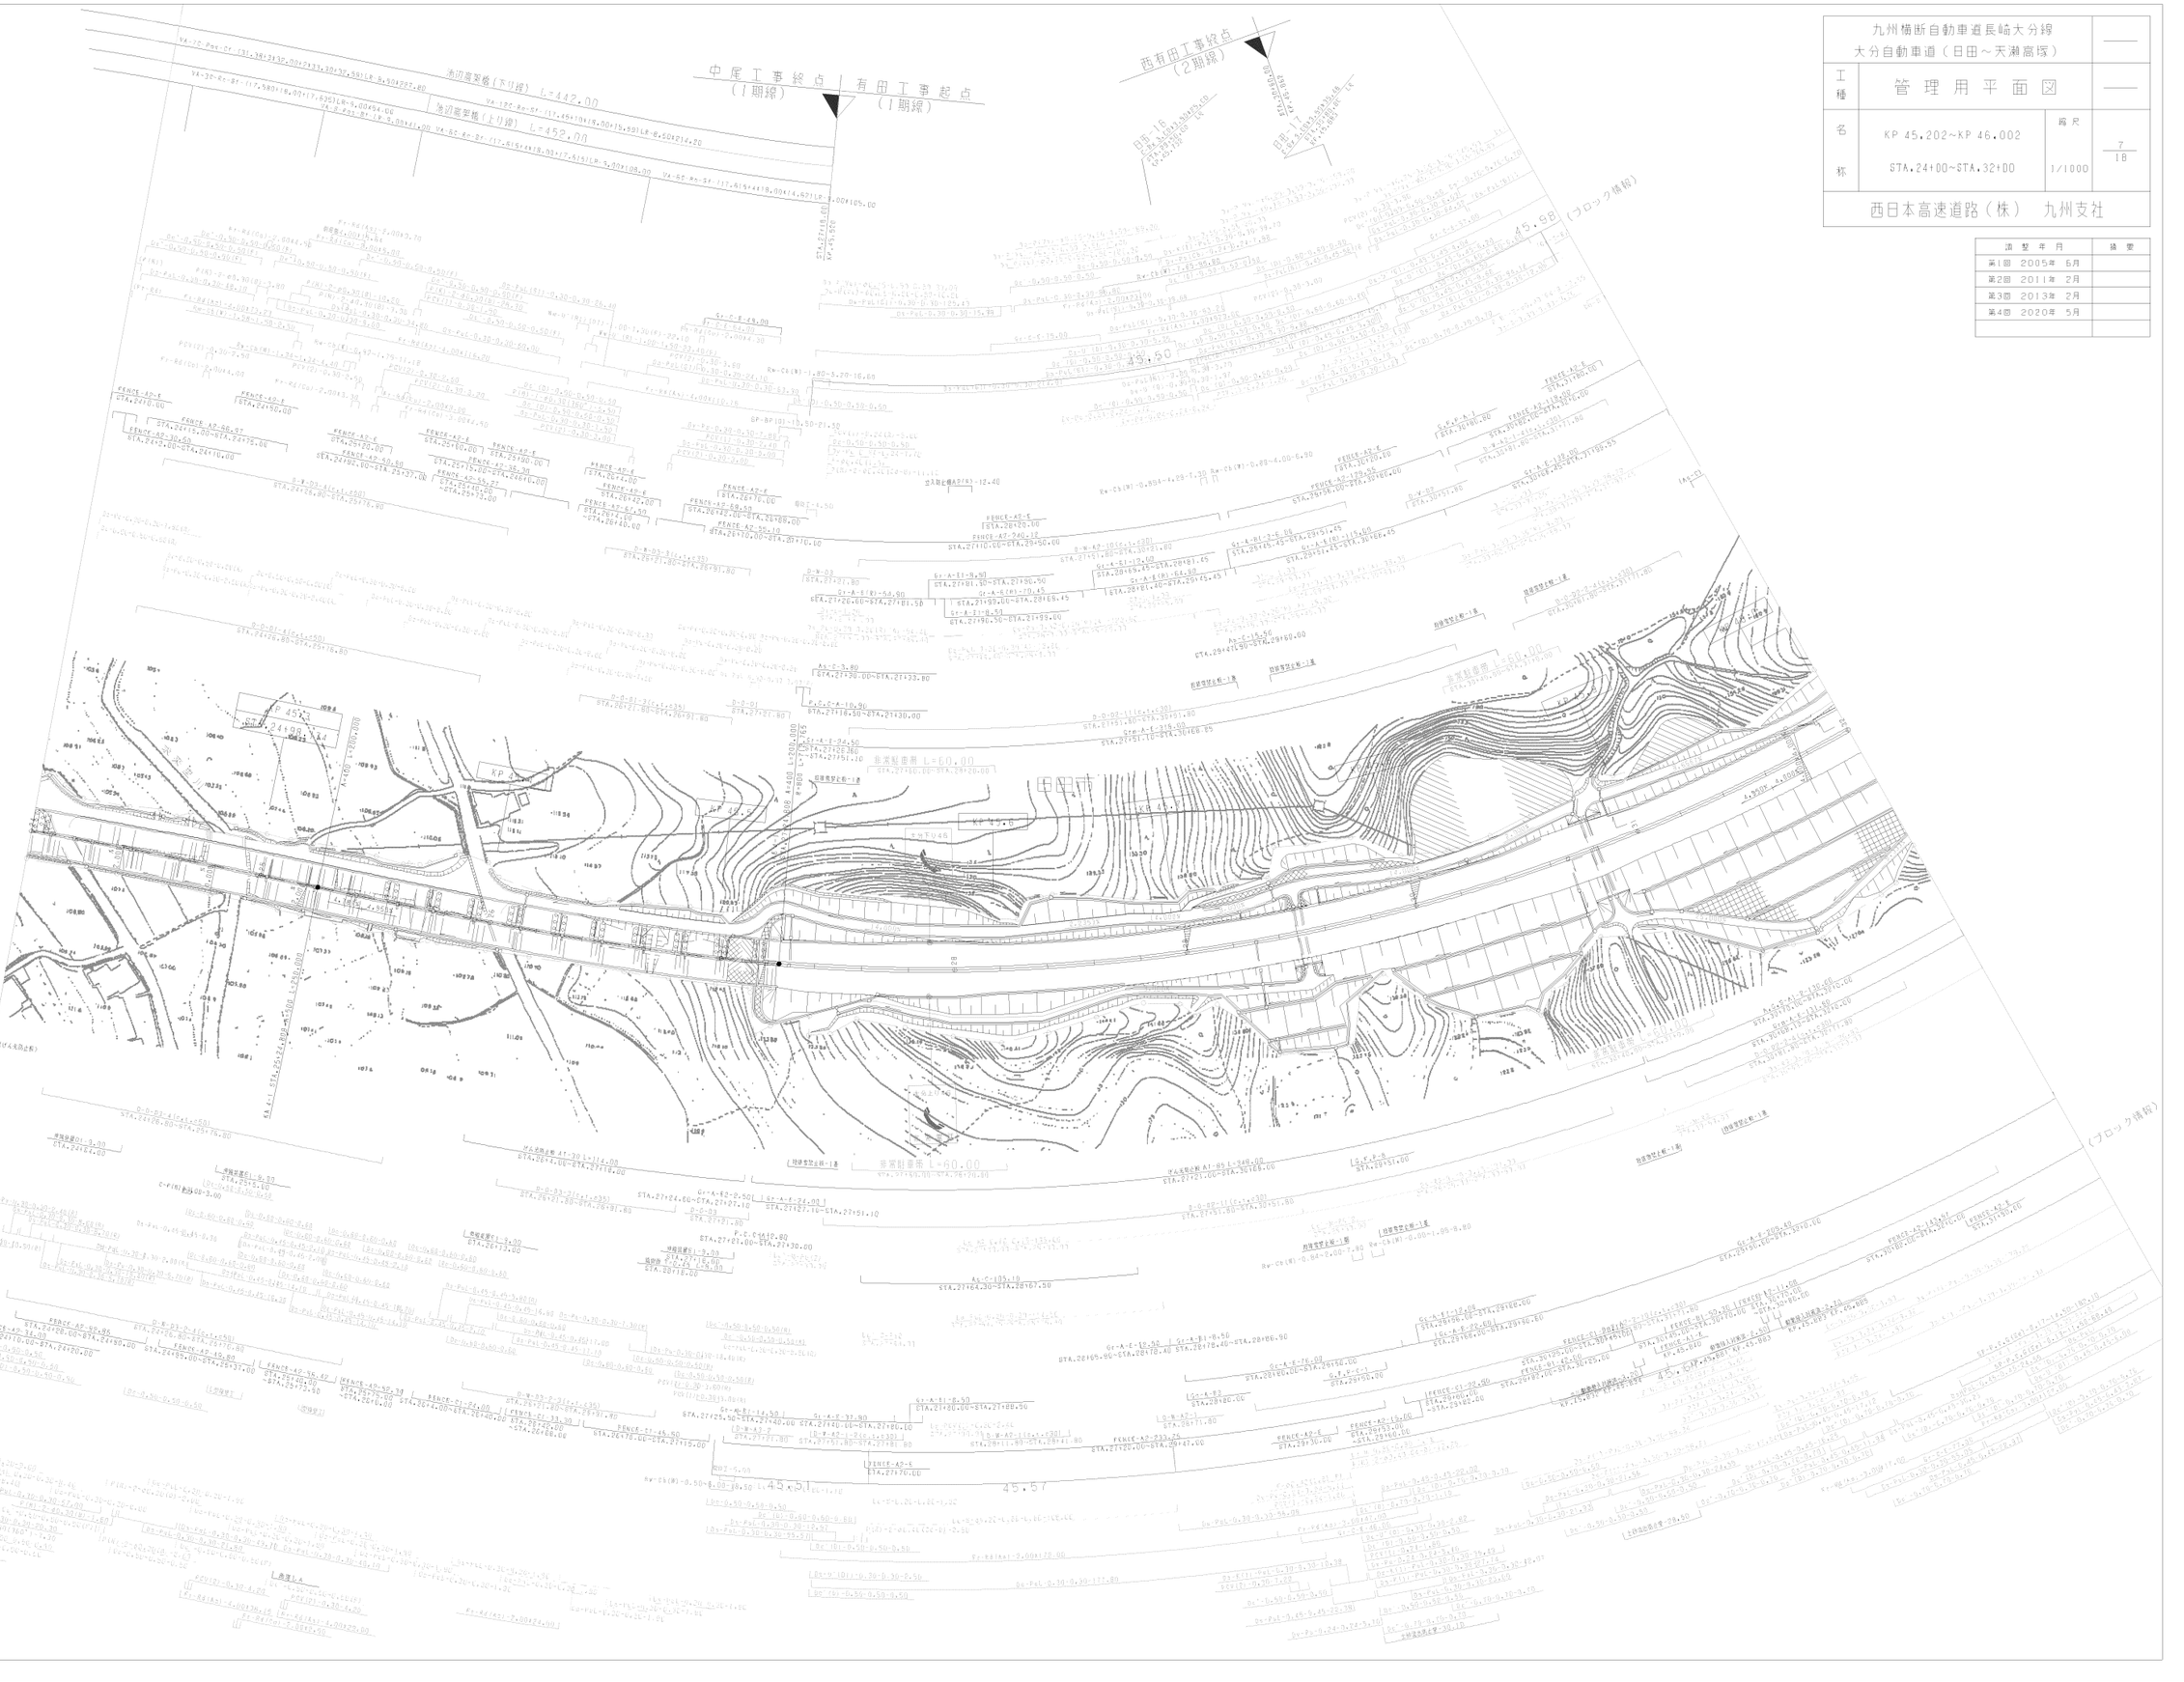

九州横断自動車道長崎大分線
大分自動車道（日田～天瀬高塚）

工種	管理用平面図		
名称	KP 46.002~KP 46.802 STA.32+00~STA.40+00	縮尺 1/1000	8 18

西日本高速道路（株）　九州支社

調整年月	摘要
第1回 2005年 6月	
第2回 2011年 2月	
第3回 2013年 2月	
第4回 2020年 5月	
第5回 2023年 6月	

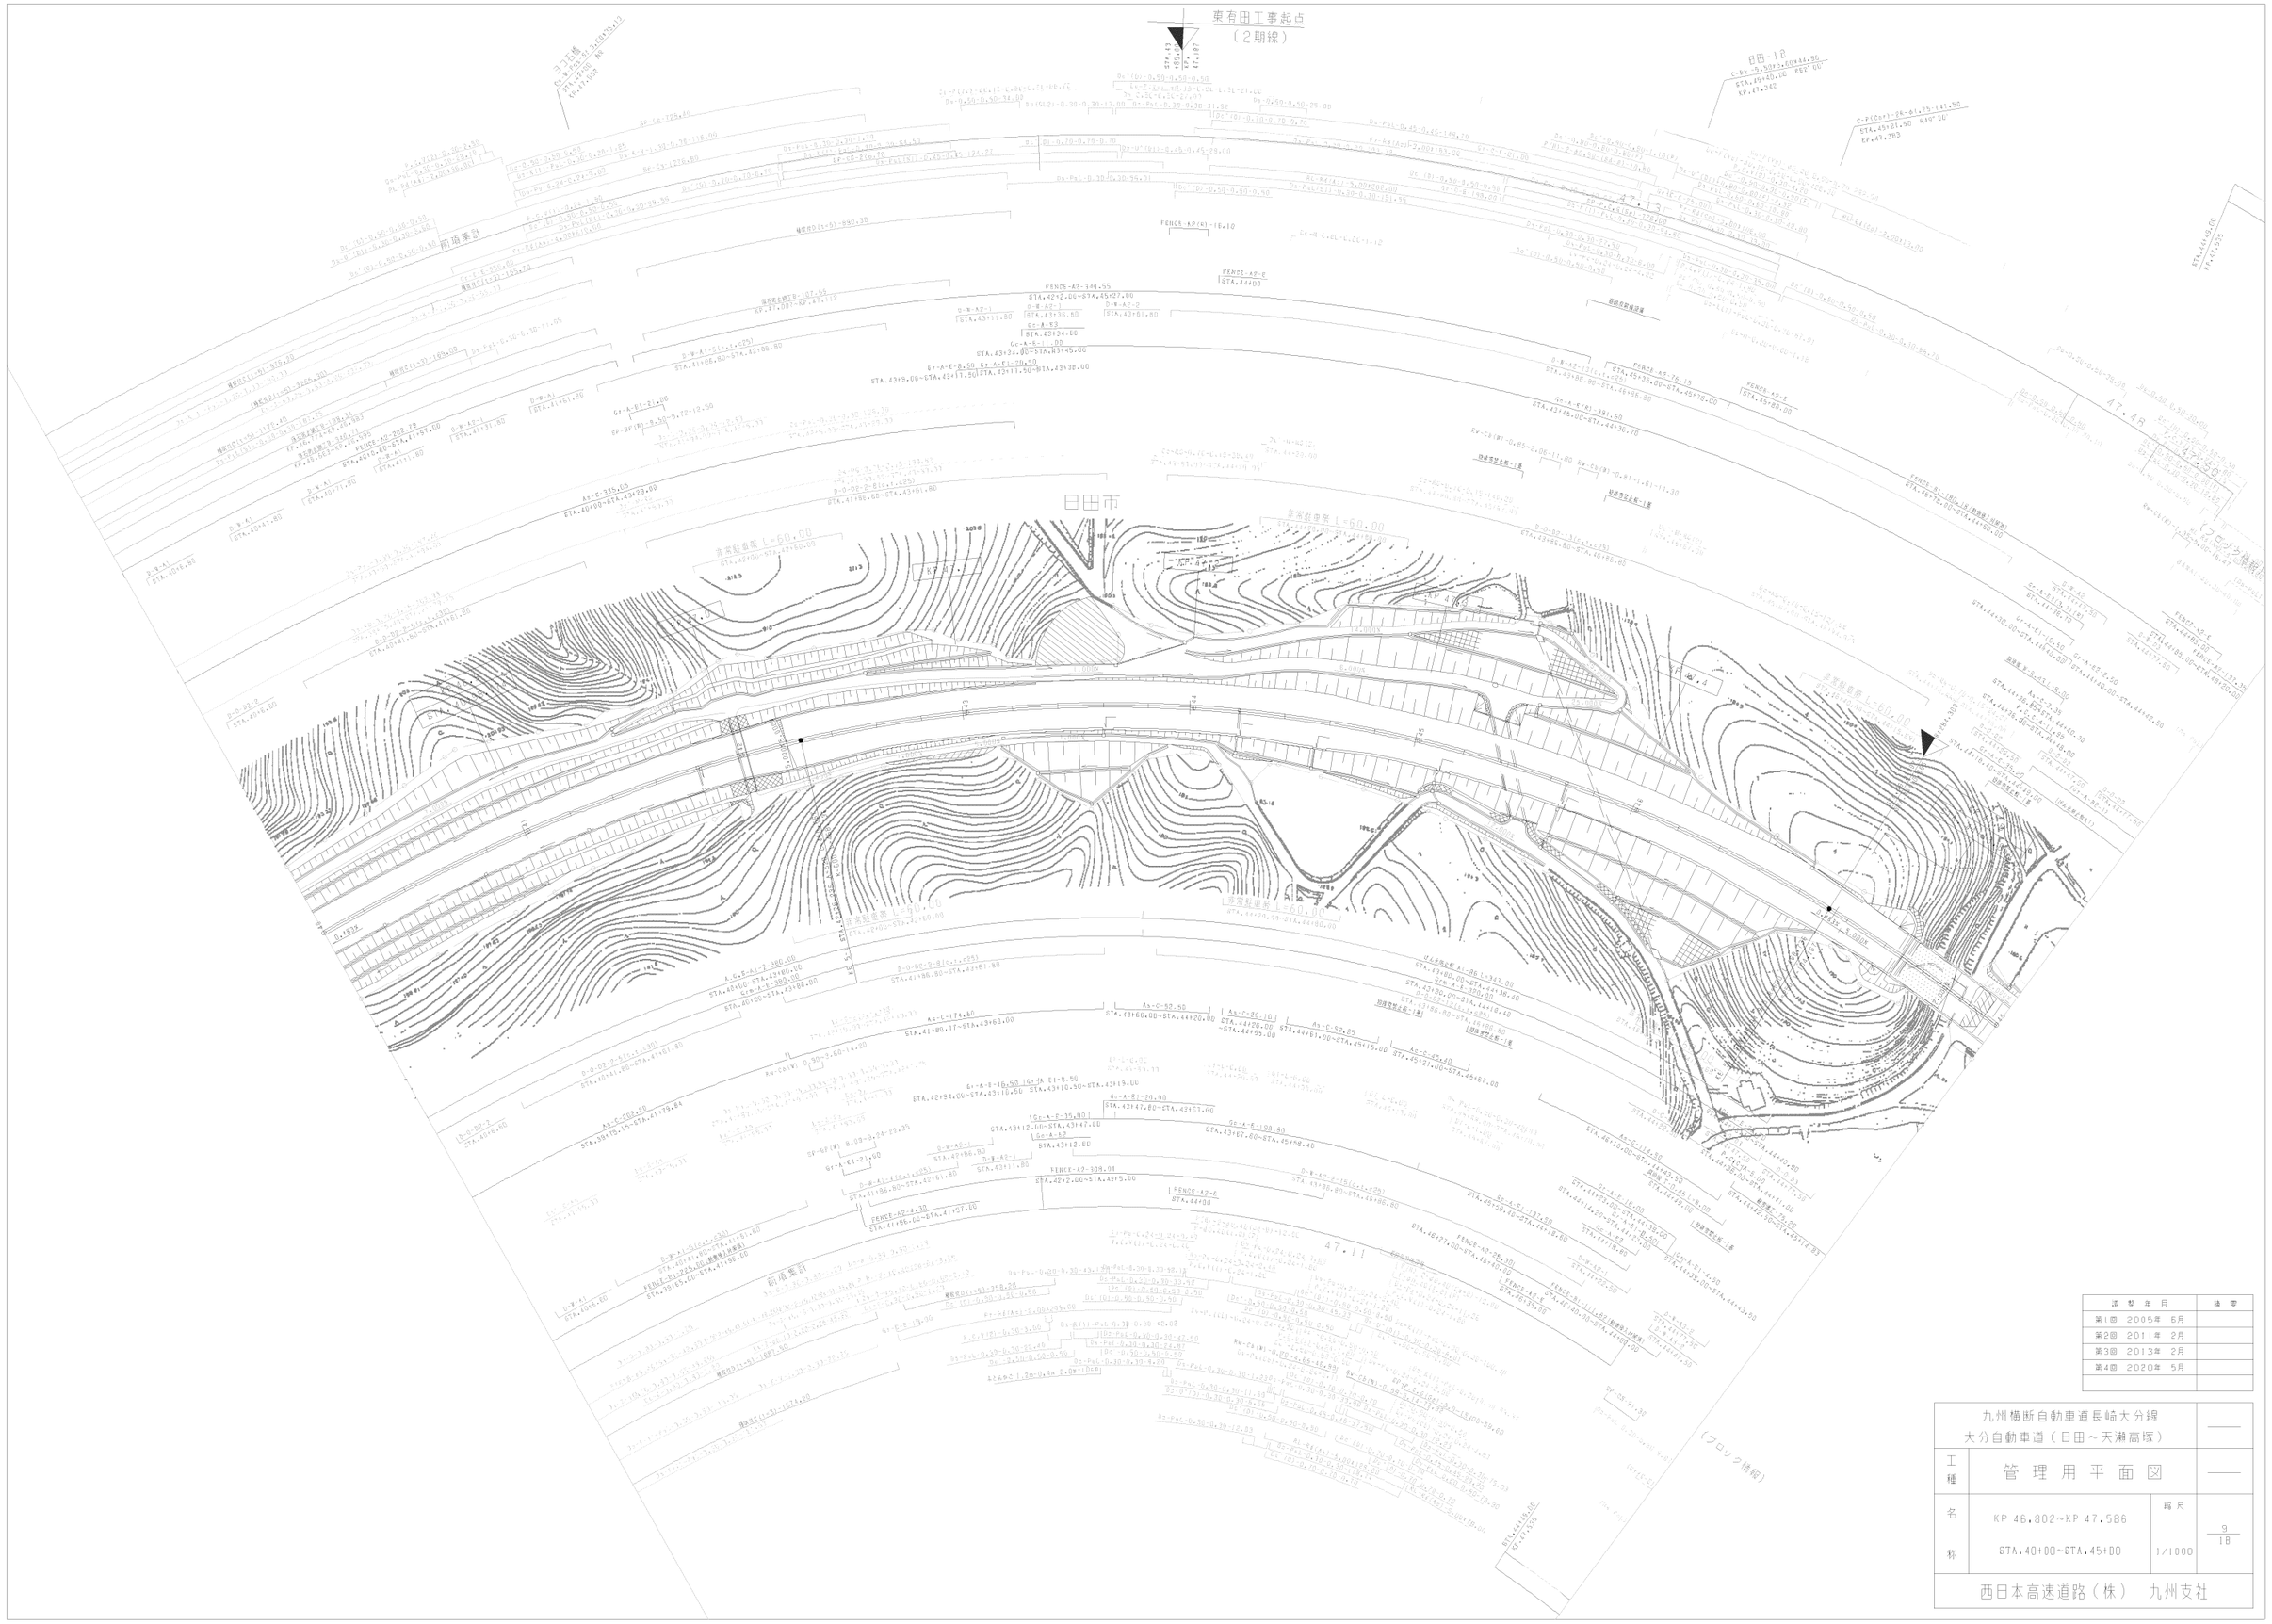

調整年月	摘要
第1回 2005年 6月	
第2回 2011年 2月	
第3回 2013年 2月	
第4回 2020年 5月	

九州横断自動車道長崎大分線 大分自動車道（日田～天瀬高塚）			——
工種	管理用平面図		——
名称	KP 46.302～KP 47.586 STA.40+00～STA.45+00	縮尺 1/1000	9 18
西日本高速道路（株） 九州支社			

九州横断自動車道長崎大分線
大分自動車道（日田～天瀬高塚）

工種：管理用平面図

名称：KP 47.586～KP 48.386
STA.45+00～STA.53+00

縮尺：1/1000

10/18

西日本高速道路（株） 九州支社

調整年月	摘要
第1回 2005年 6月	
第2回 2013年 2月	
第3回 2020年 5月	

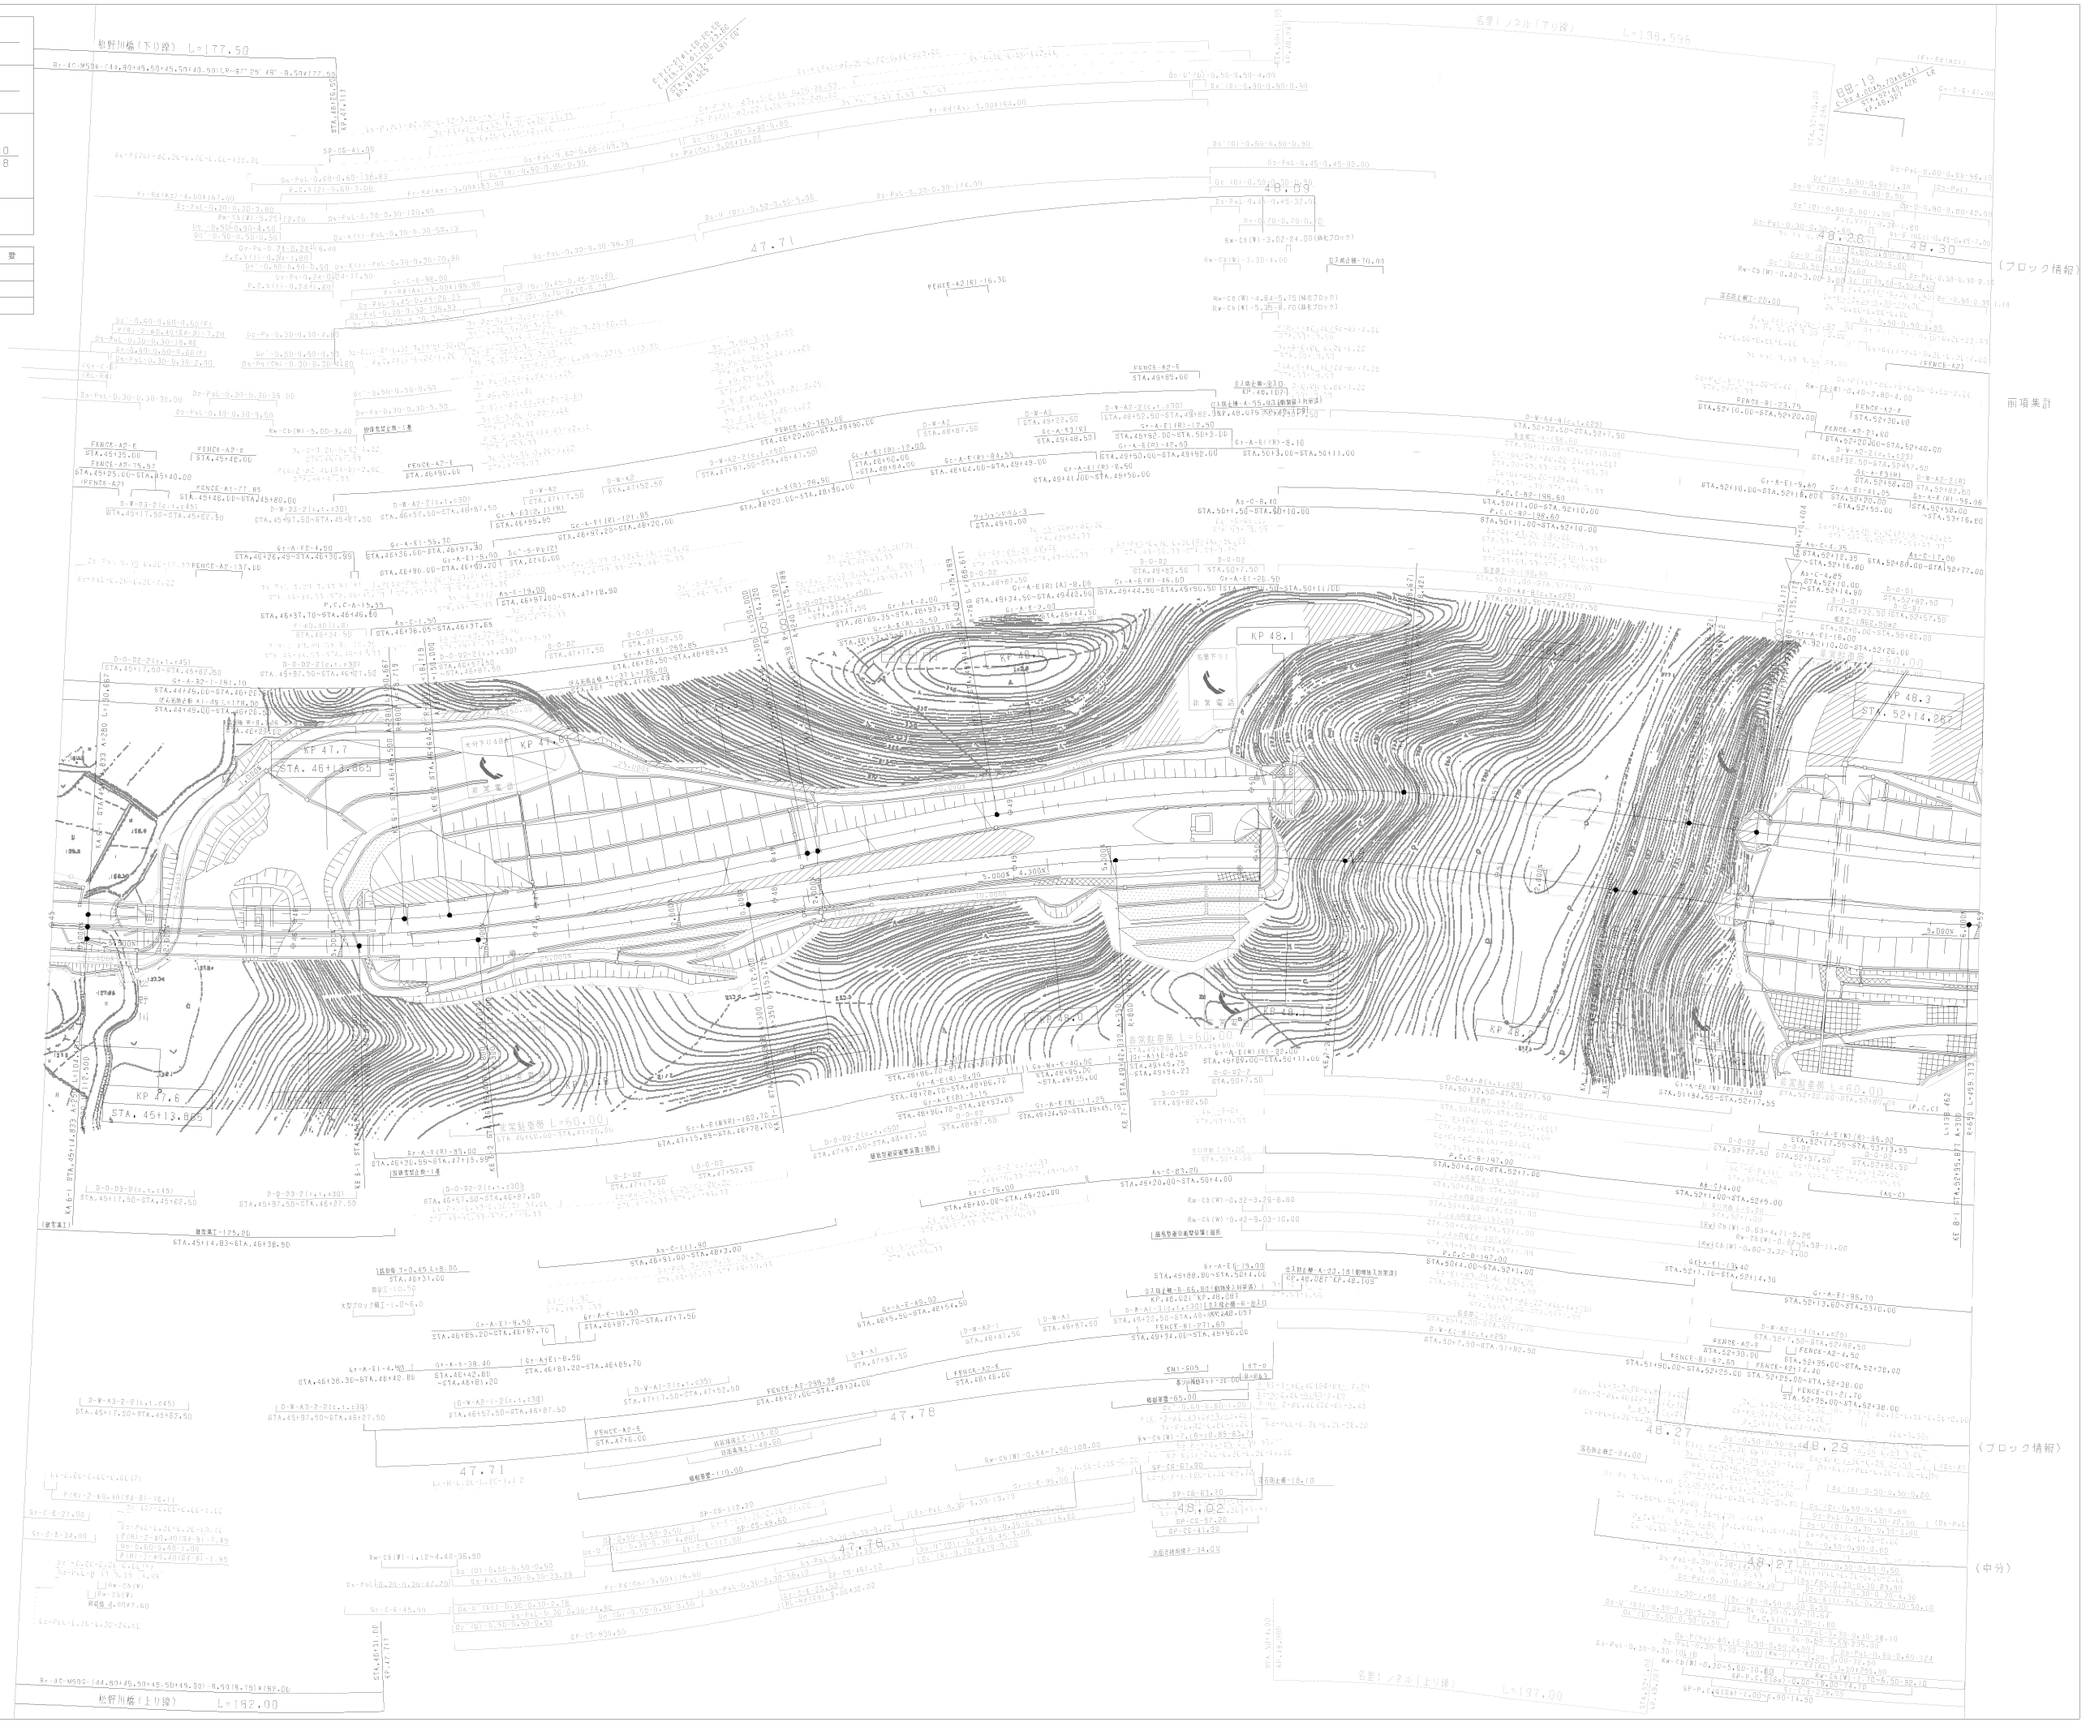

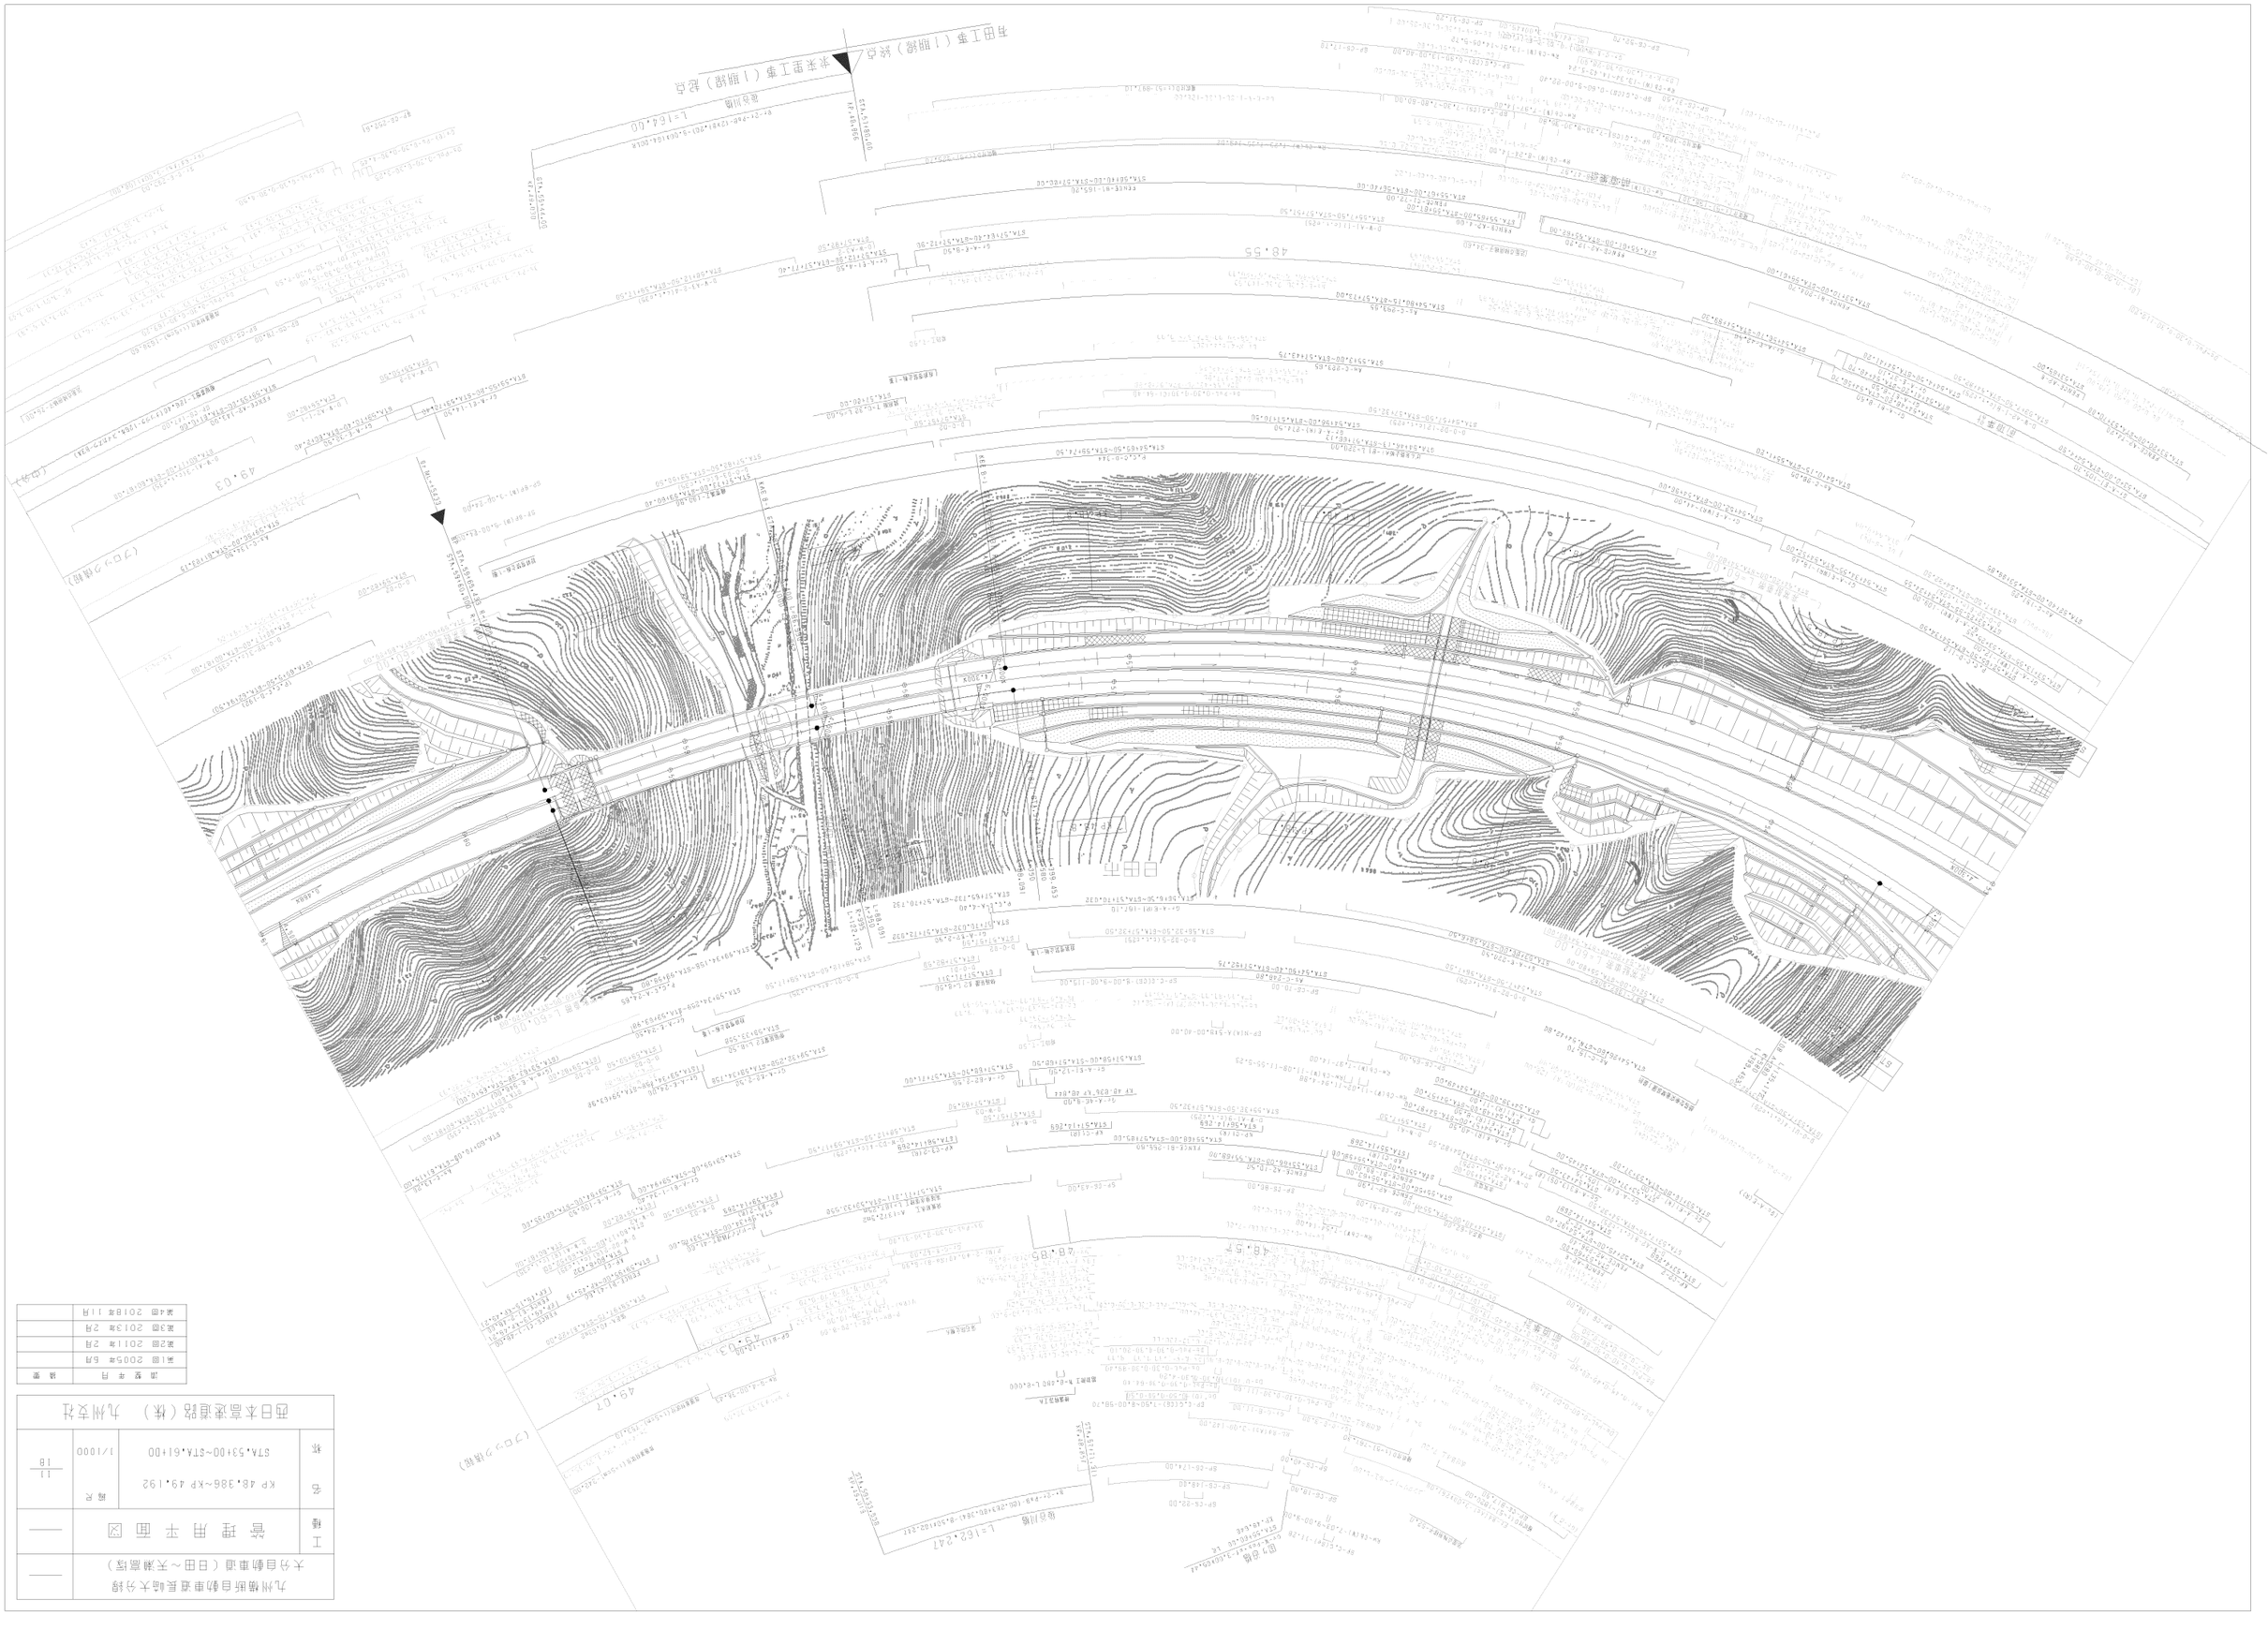

工種	管理用平面図	——
名称	KP 48.386～KP 49.192	縮尺 1/1000
	STA.53+00～STA.61+00	11 / 18

九州横断自動車道長崎大分線
大分自動車道（日田～天瀬高塚）

西日本高速道路（株） 九州支社

版	作成年月
第1回	2005年 5月
第2回	2011年 2月
第3回	2013年 2月
第4回	2018年 11月

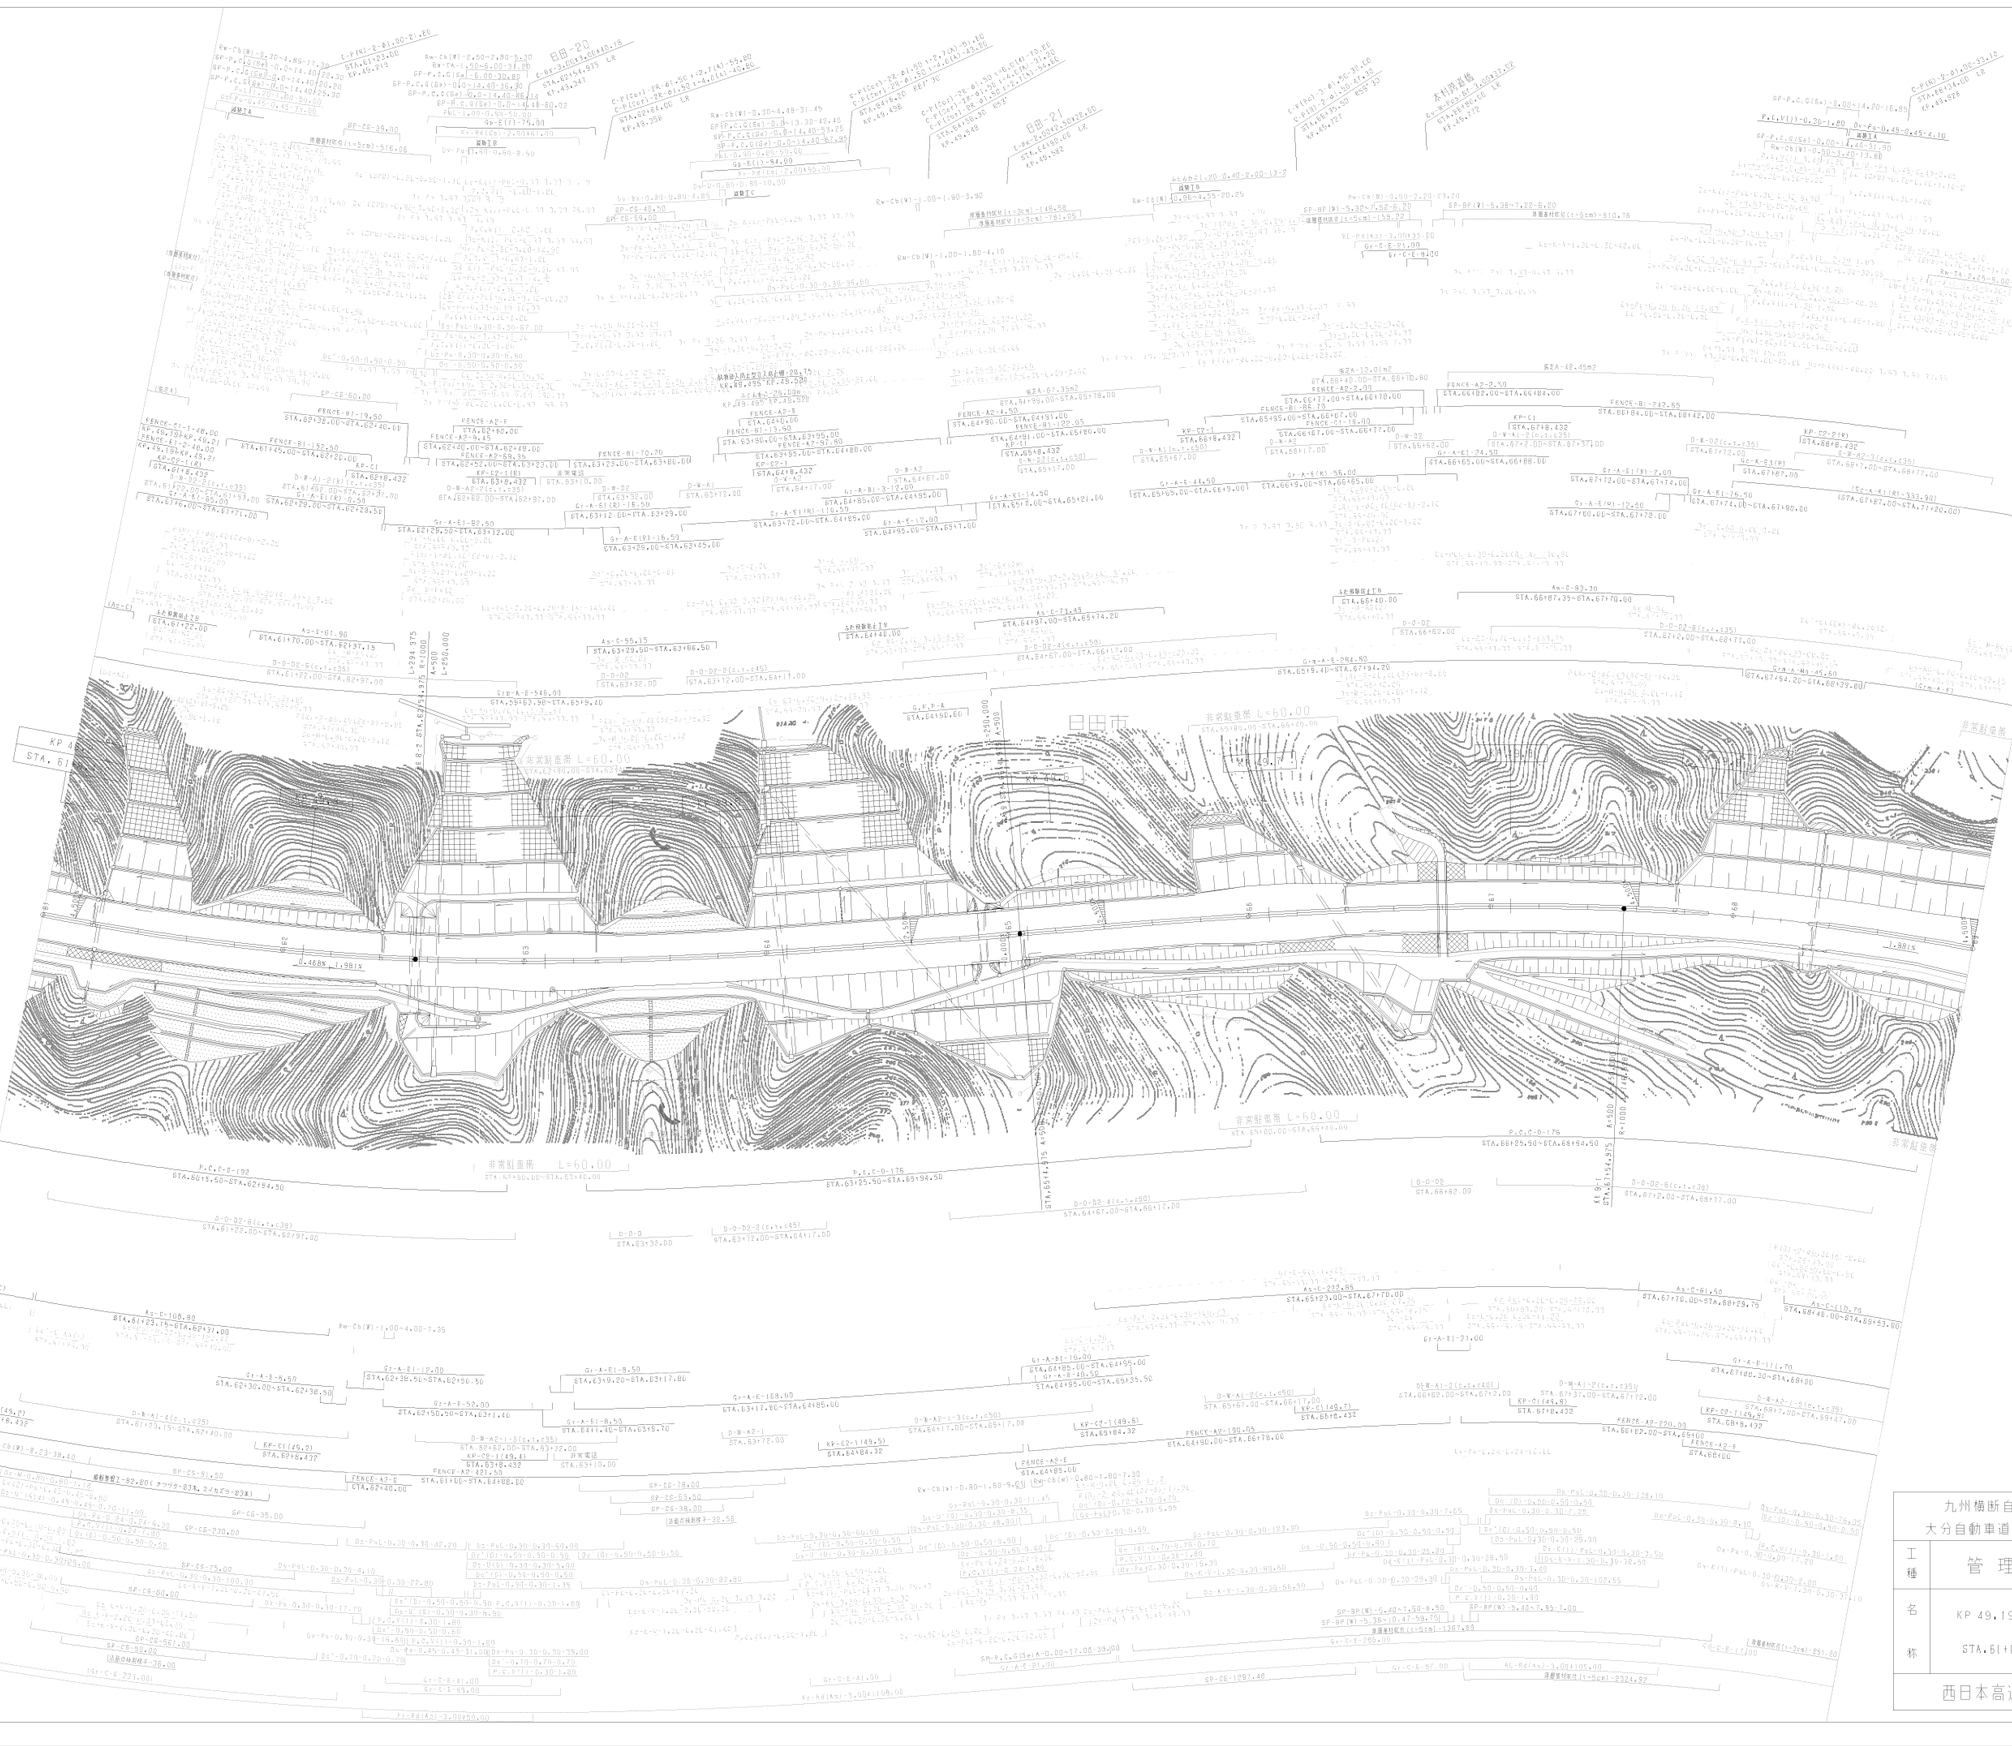

調 整 年 月	摘 要
第1回 2005年 6月	
第2回 2011年 2月	
第3回 2013年 2月	
第4回 2021年 7月	

九州横断自動車道長崎大分線 大分自動車道（日田～天瀬高塚）			——
工種	管 理 用 平 面 図		——
名称	KP 49.192~KP 49.992 STA.61+00~STA.69+00	縮尺 1/1000	12 18
西日本高速道路（株） 九州支社			

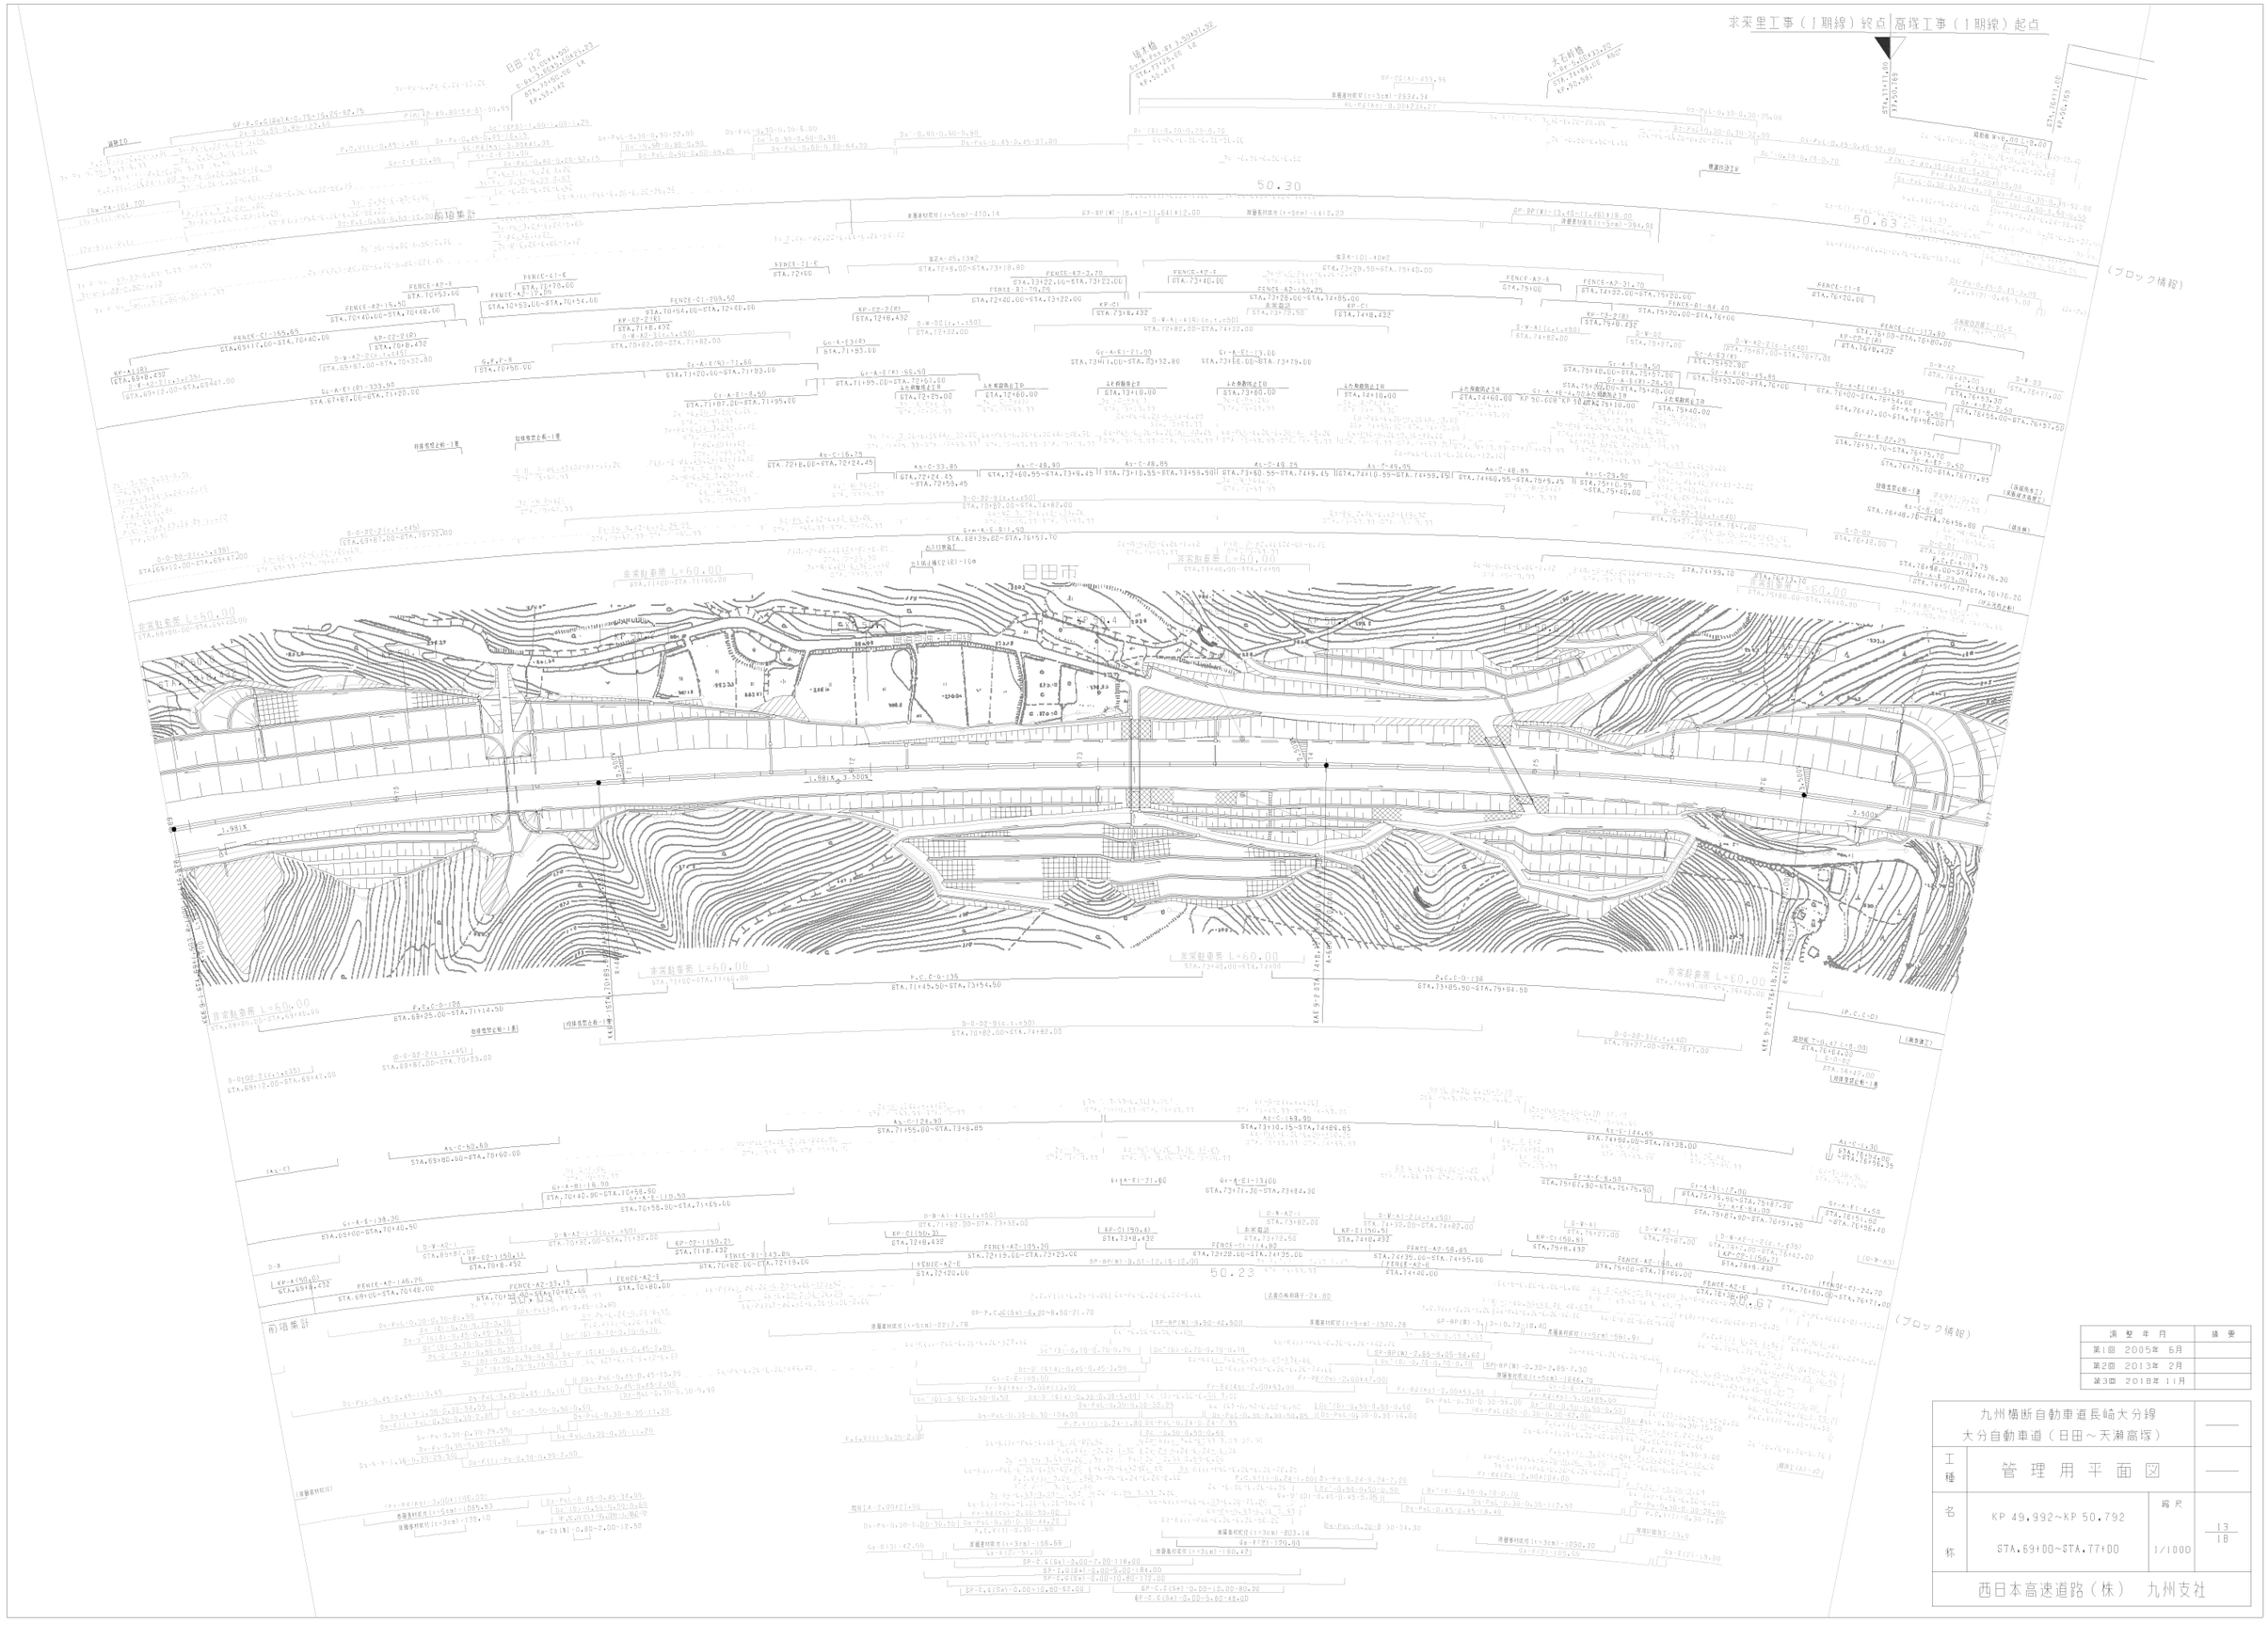

訂 正 年 月	摘 要
第1回 2005年 6月	
第2回 2013年 2月	
第3回 2018年 11月	

九州横断自動車道長崎大分線 大分自動車道（日田～天瀬高塚）			——
工種	管 理 用 平 面 図		——
名称	KP 49.992～KP 50.792 STA.69+00～STA.77+00	縮尺 1/1000	13 18
西日本高速道路（株） 九州支社			

九州横断自動車道長崎大分線
大分自動車道（日田～天瀬高塚）

工種	管理用平面図		
名称	KP 50.792~KP 51.592 STA.77+00~STA.85+00	縮尺 1/1000	14 18

西日本高速道路（株）　九州支社

訂正年月	摘要
第1回 2005年 6月	
第2回 2011年 2月	
第3回 2013年 2月	

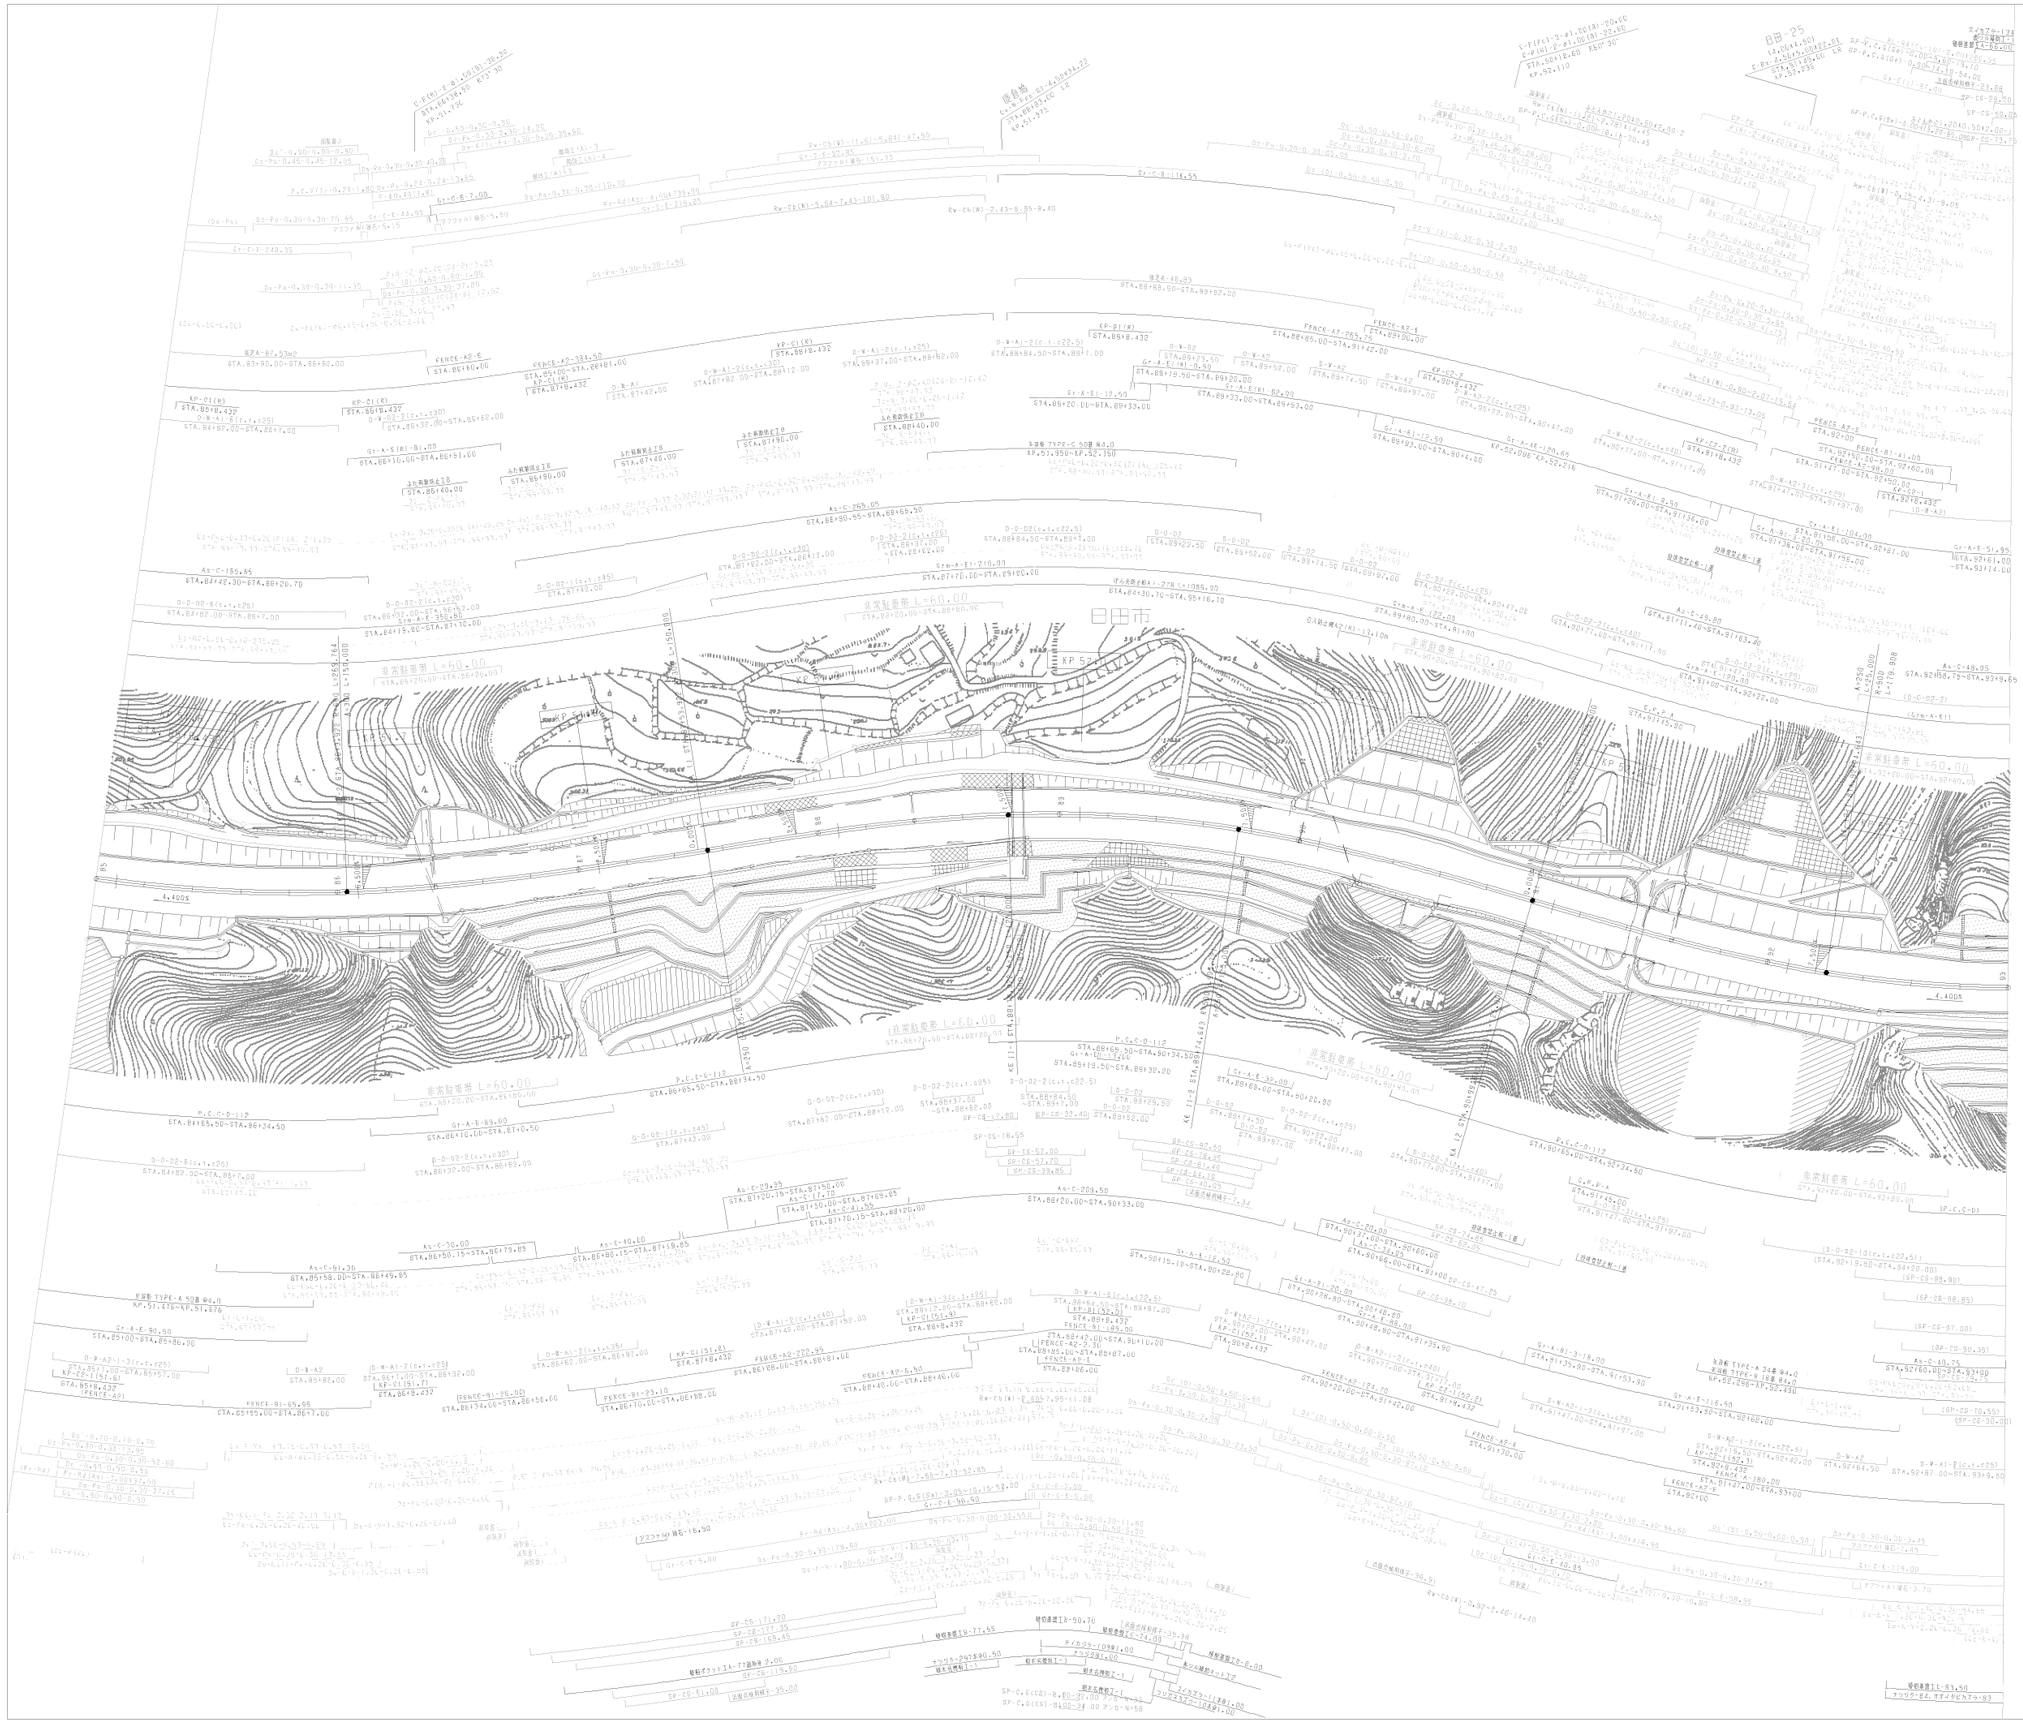

訂正年月	摘要
第1回 2005年 5月	
第2回 2011年 2月	
第3回 2013年 2月	
第4回 2021年 7月	

九州横断自動車道長崎大分線 大分自動車道（日田～天瀬高塚）			——
工種	管理用平面図		——
名称	KP 51.592～KP 52.392 STA.85+00～STA.93+00	縮尺 1/1000	15 18
西日本高速道路（株） 九州支社			

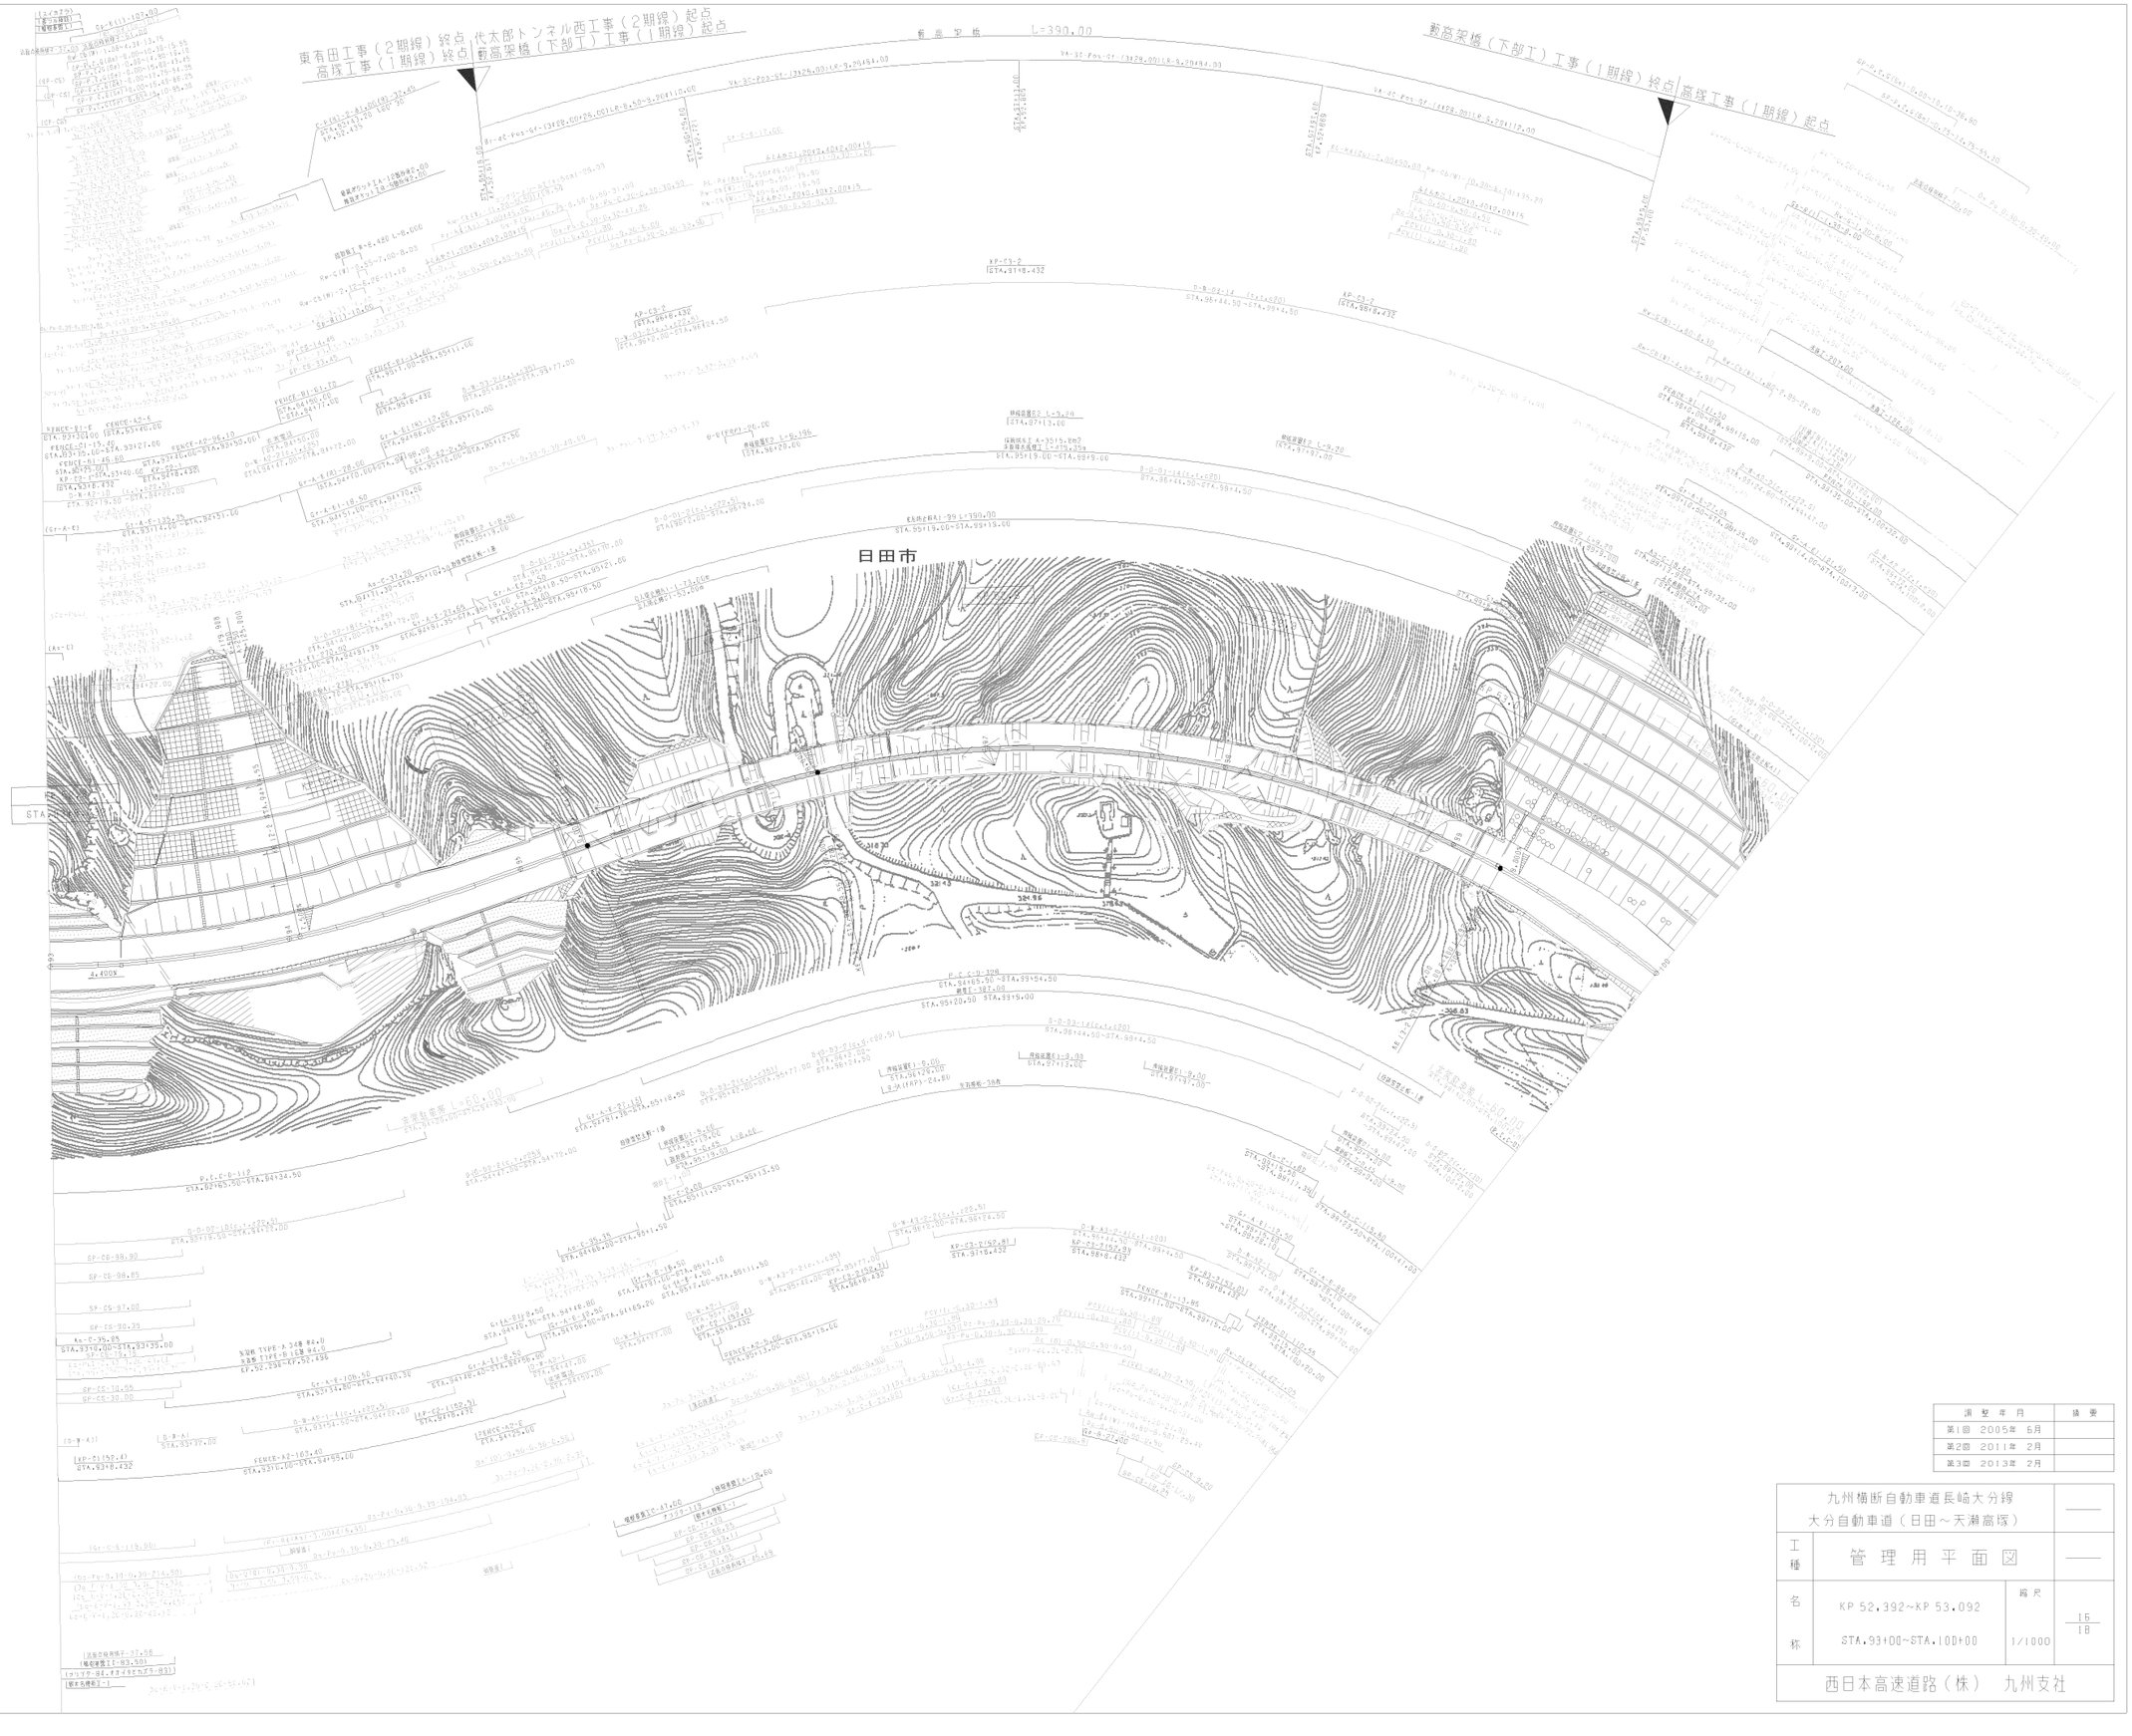

測 量 年 月	摘 要
第1回 2005年 6月	
第2回 2011年 2月	
第3回 2013年 2月	

九州横断自動車道長崎大分線 大分自動車道（日田～天瀬高塚）			——
工種	管 理 用 平 面 図		——
西日本高速道路（株） 九州支社			

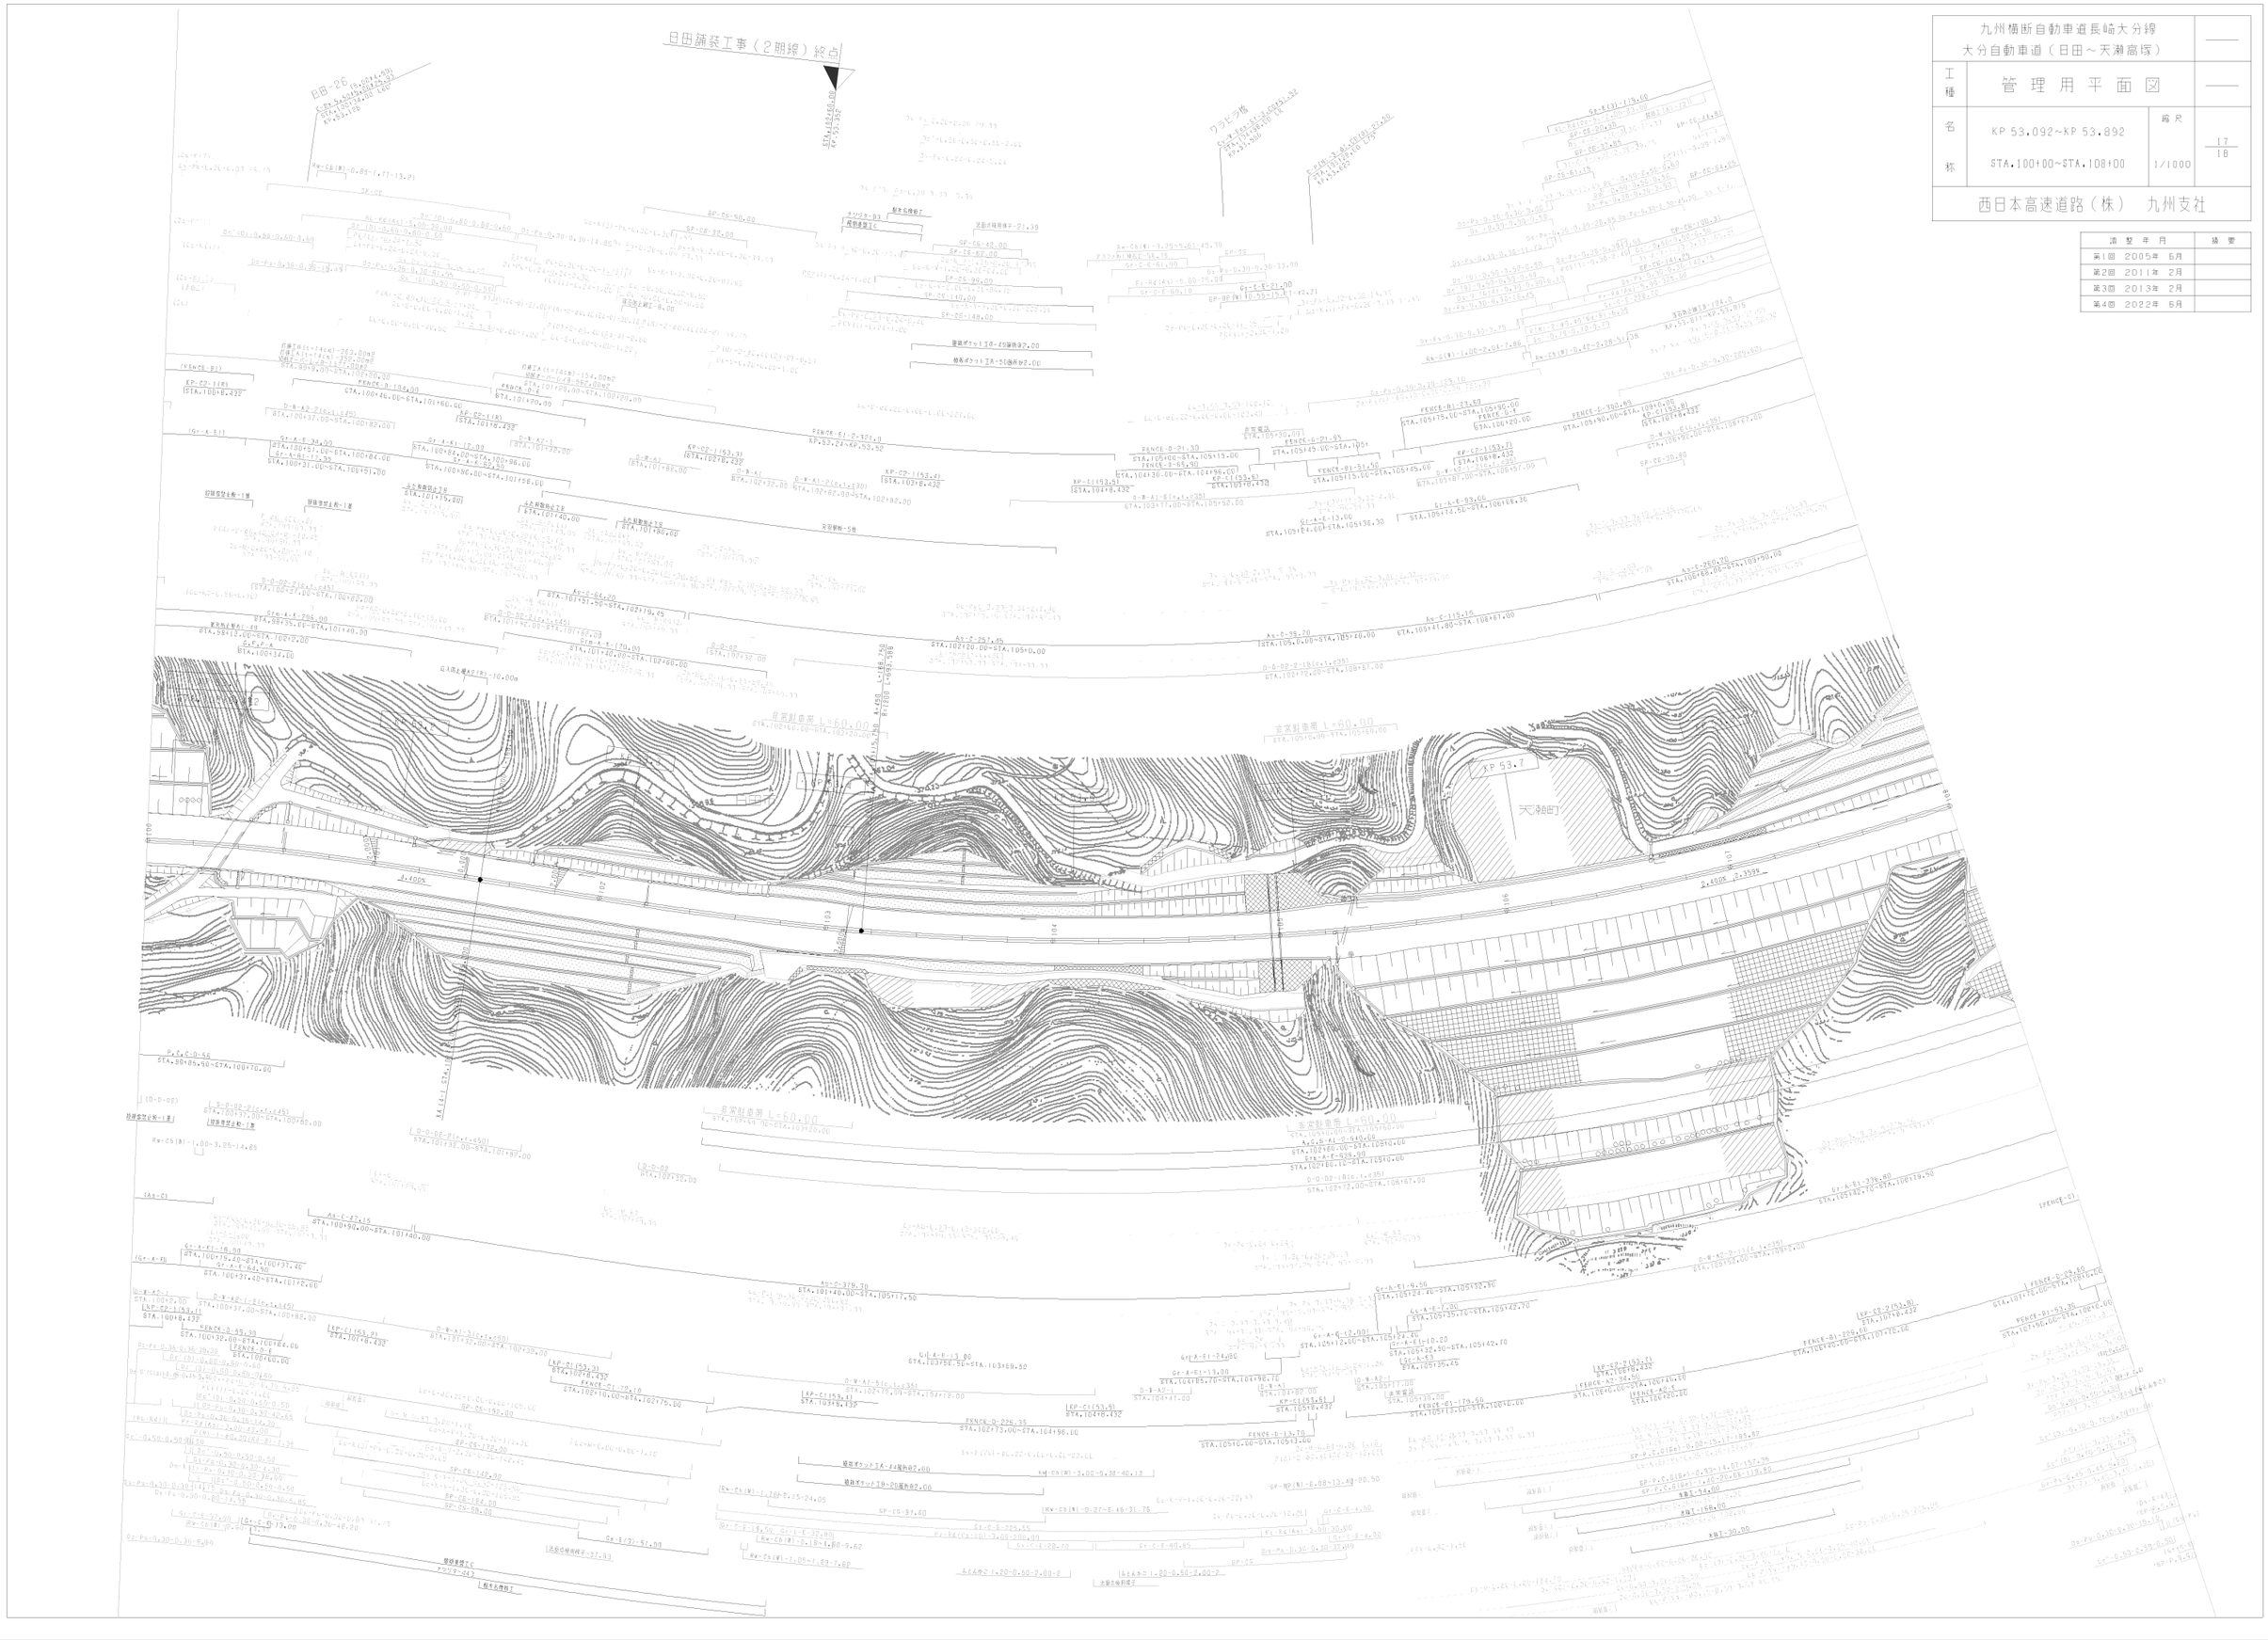

九州横断自動車道長崎大分線 大分自動車道（日田～天瀬高塚）			
工種	管理用平面図		
名称	KP 53.092~KP 53.892 STA.100+00~STA.108+00	縮尺 1/1000	17 18
西日本高速道路（株）　九州支社			

訂正年月	摘要
第1回　2005年　6月	
第2回　2011年　2月	
第3回　2013年　2月	
第4回　2022年　6月	

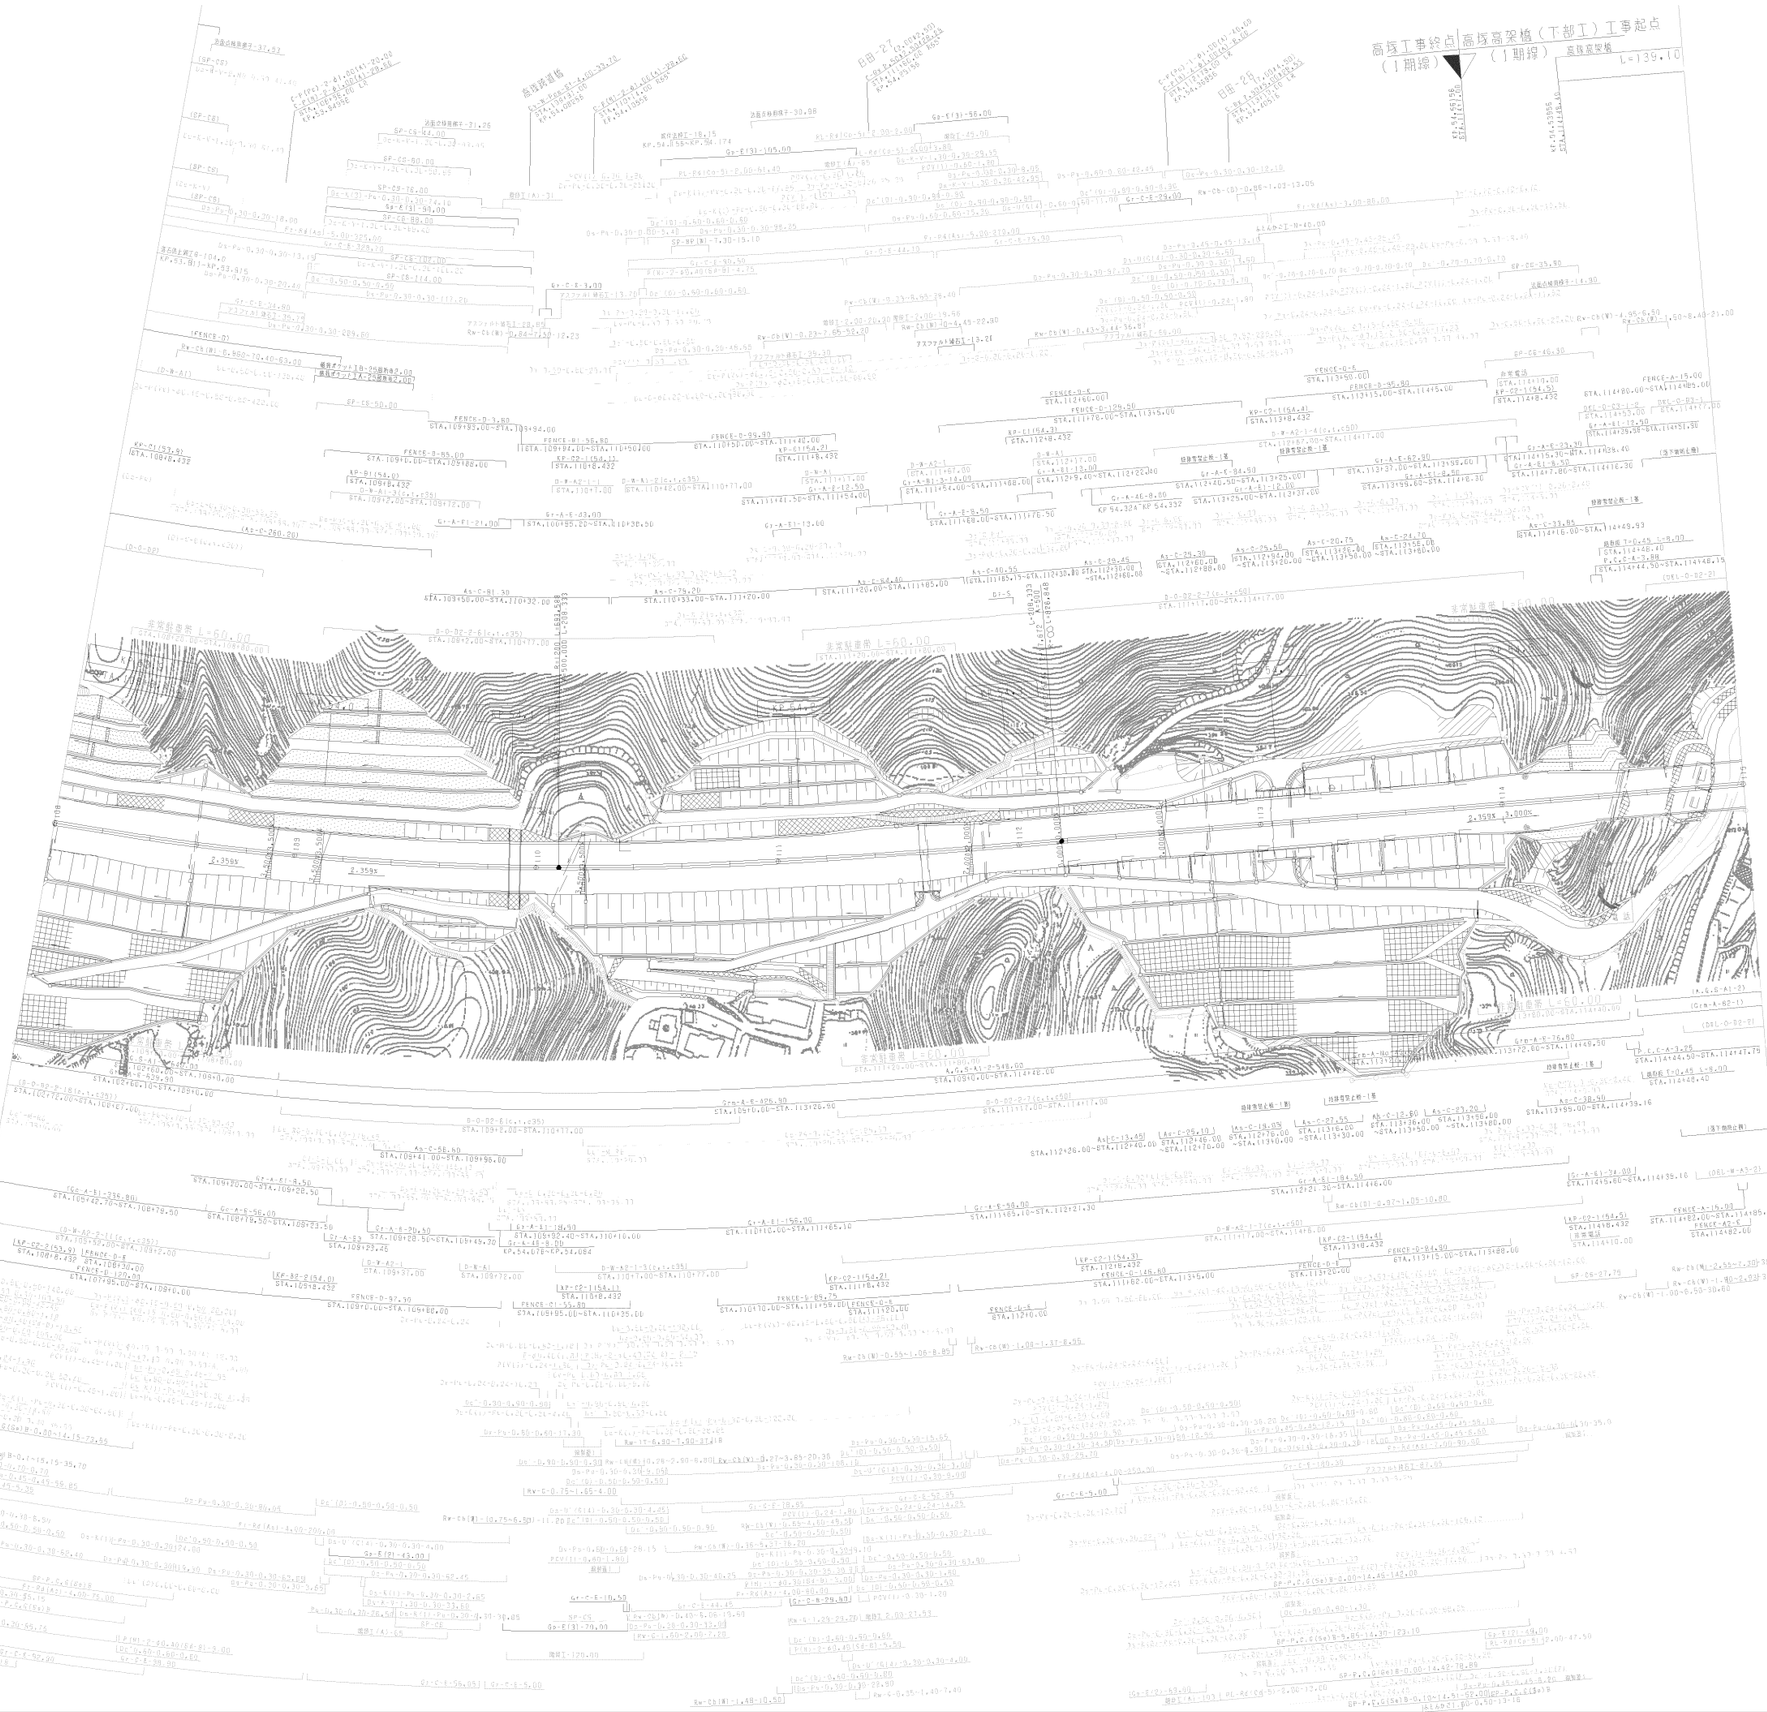
L=139.10
日田-27
日田-25
高速道路連絡路
北常駐車帯 L=60.00
北常駐車帯 L=60.00
北常駐車帯 L=60.00
北常駐車帯 L=60.00
2-350X
2-350X
2-350X

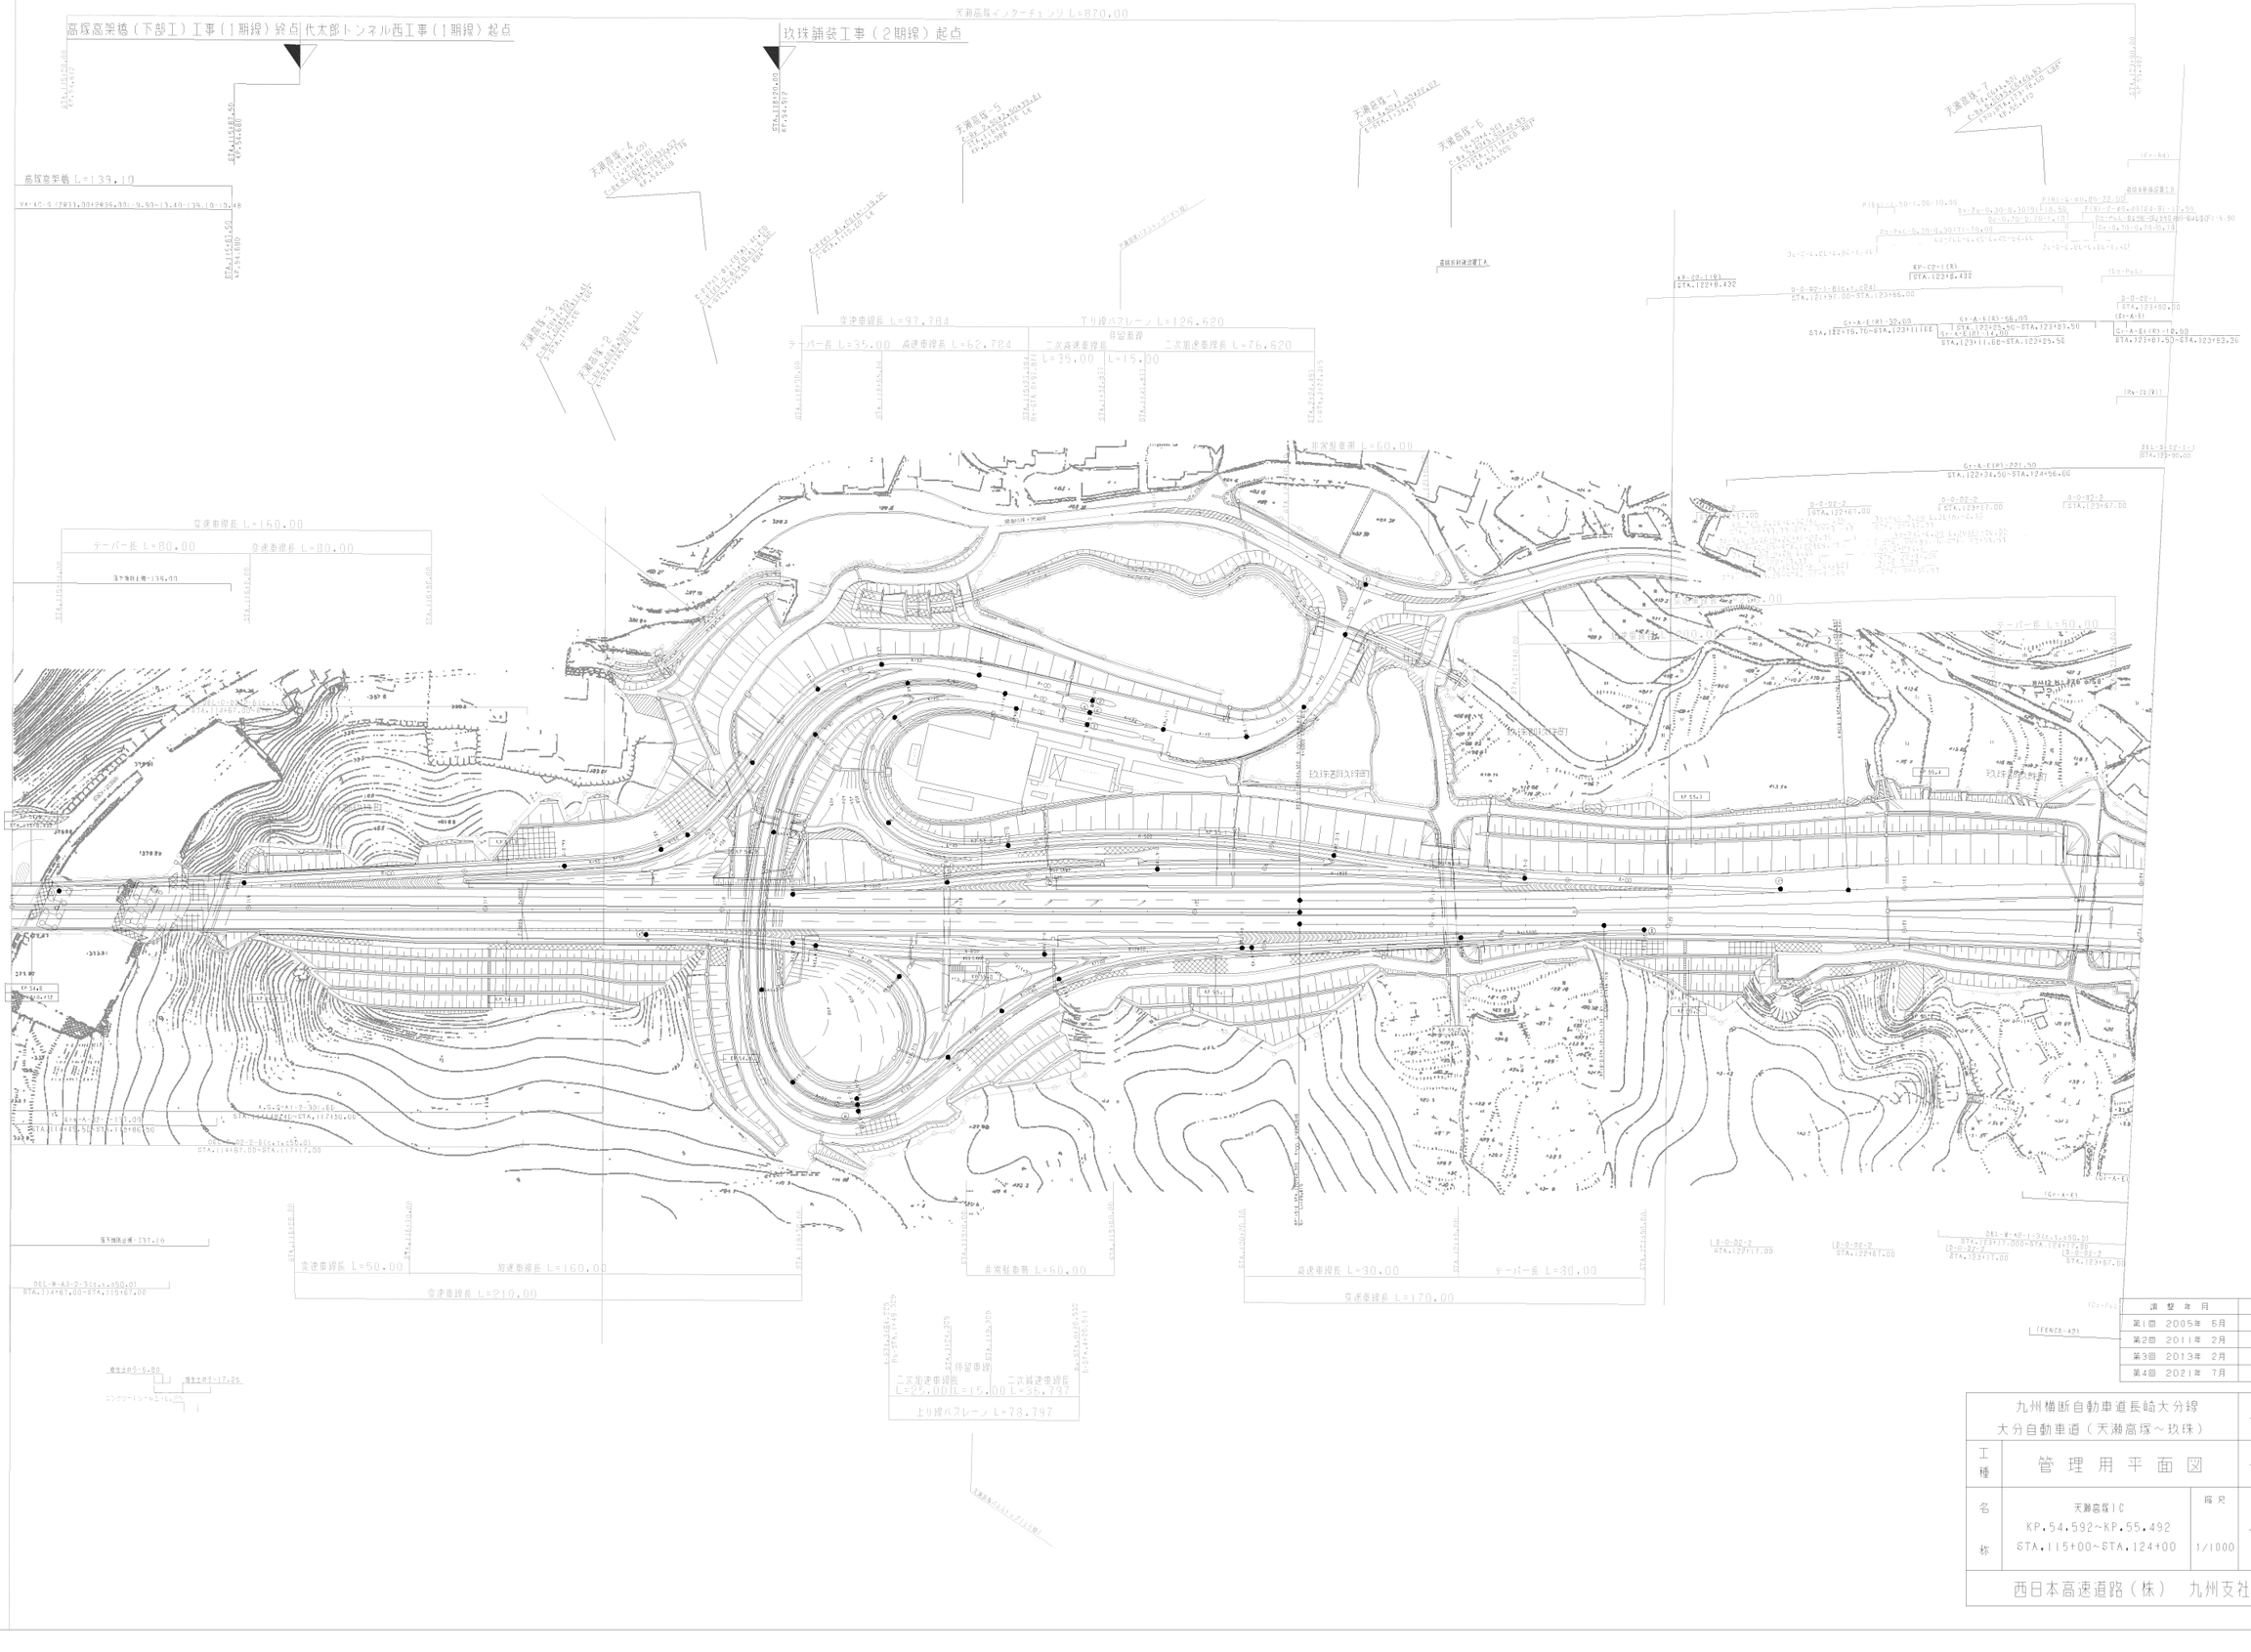

調整年月	摘要
第1回 2005年 5月	
第2回 2011年 2月	
第3回 2013年 2月	
第4回 2021年 7月	

九州横断自動車道長崎大分線
大分自動車道（天瀬高塚～玖珠）

工種：管理用平面図

名称：天瀬高塚IC
KP.54.592～KP.55.492
STA.115+00～STA.124+00

縮尺：1/1000

1/15

西日本高速道路（株） 九州支社

大分自動車道（日田～天瀬高塚）
（1・2期線）完成図終点

大分自動車道（天瀬高塚～玖珠）
（1・2期線）完成図起点

有田舗装工事（1期線）終点 ／ 玖珠舗装工事（1期線）起点

代太郎トンネル西工事（1期線）終点 ／ 代太郎トンネル東（その2）工事
（1期線）起点

調整年月	摘要
第1回 2005年 5月	
第2回 2013年 2月	

九州横断自動車道長崎大分線
大分自動車道（天瀬高塚～玖珠）

工種：管理用平面図

名称：KP 55.492~KP 56.192
STA.124+00~STA.131+00

縮尺：1/1000

2/15

西日本高速道路（株） 九州支社

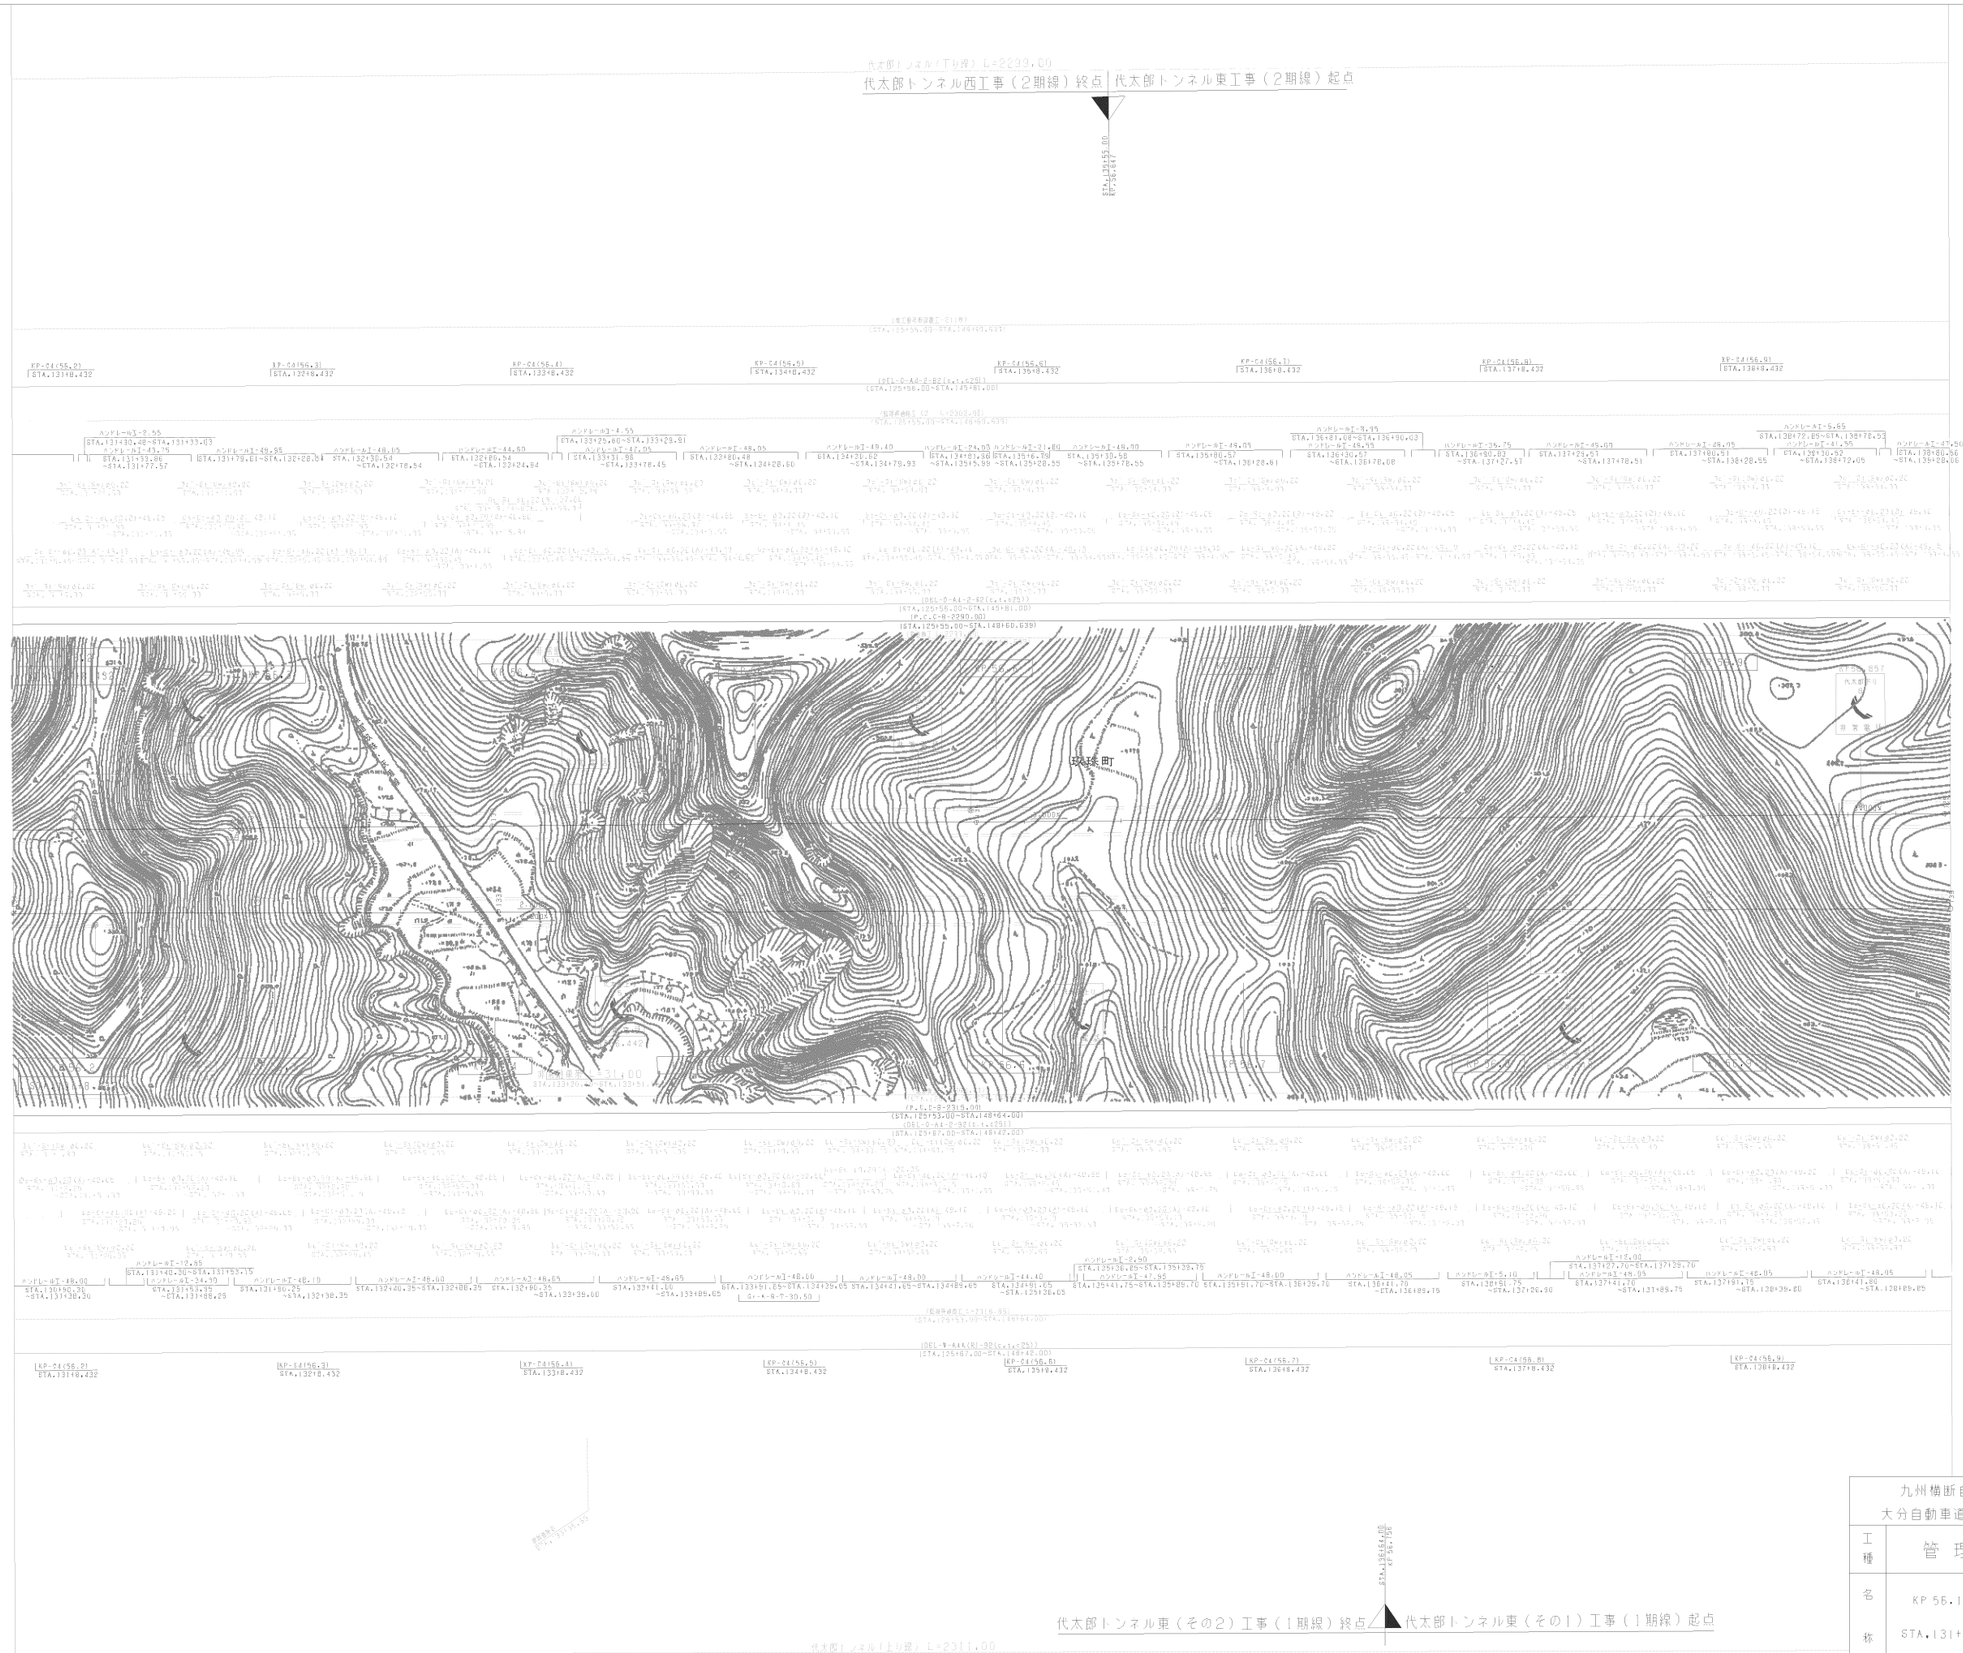

調整年月	摘要
第1回 2005年 6月	
第2回 2013年 2月	

九州横断自動車道長崎大分線 大分自動車道（天瀬高塚～玖珠）			——
工種	管理用平面図		——
名称	KP 56.192～KP 56.992 STA.131+00～STA.139+00	縮尺 1/1000	3/15
西日本高速道路（株） 九州支社			

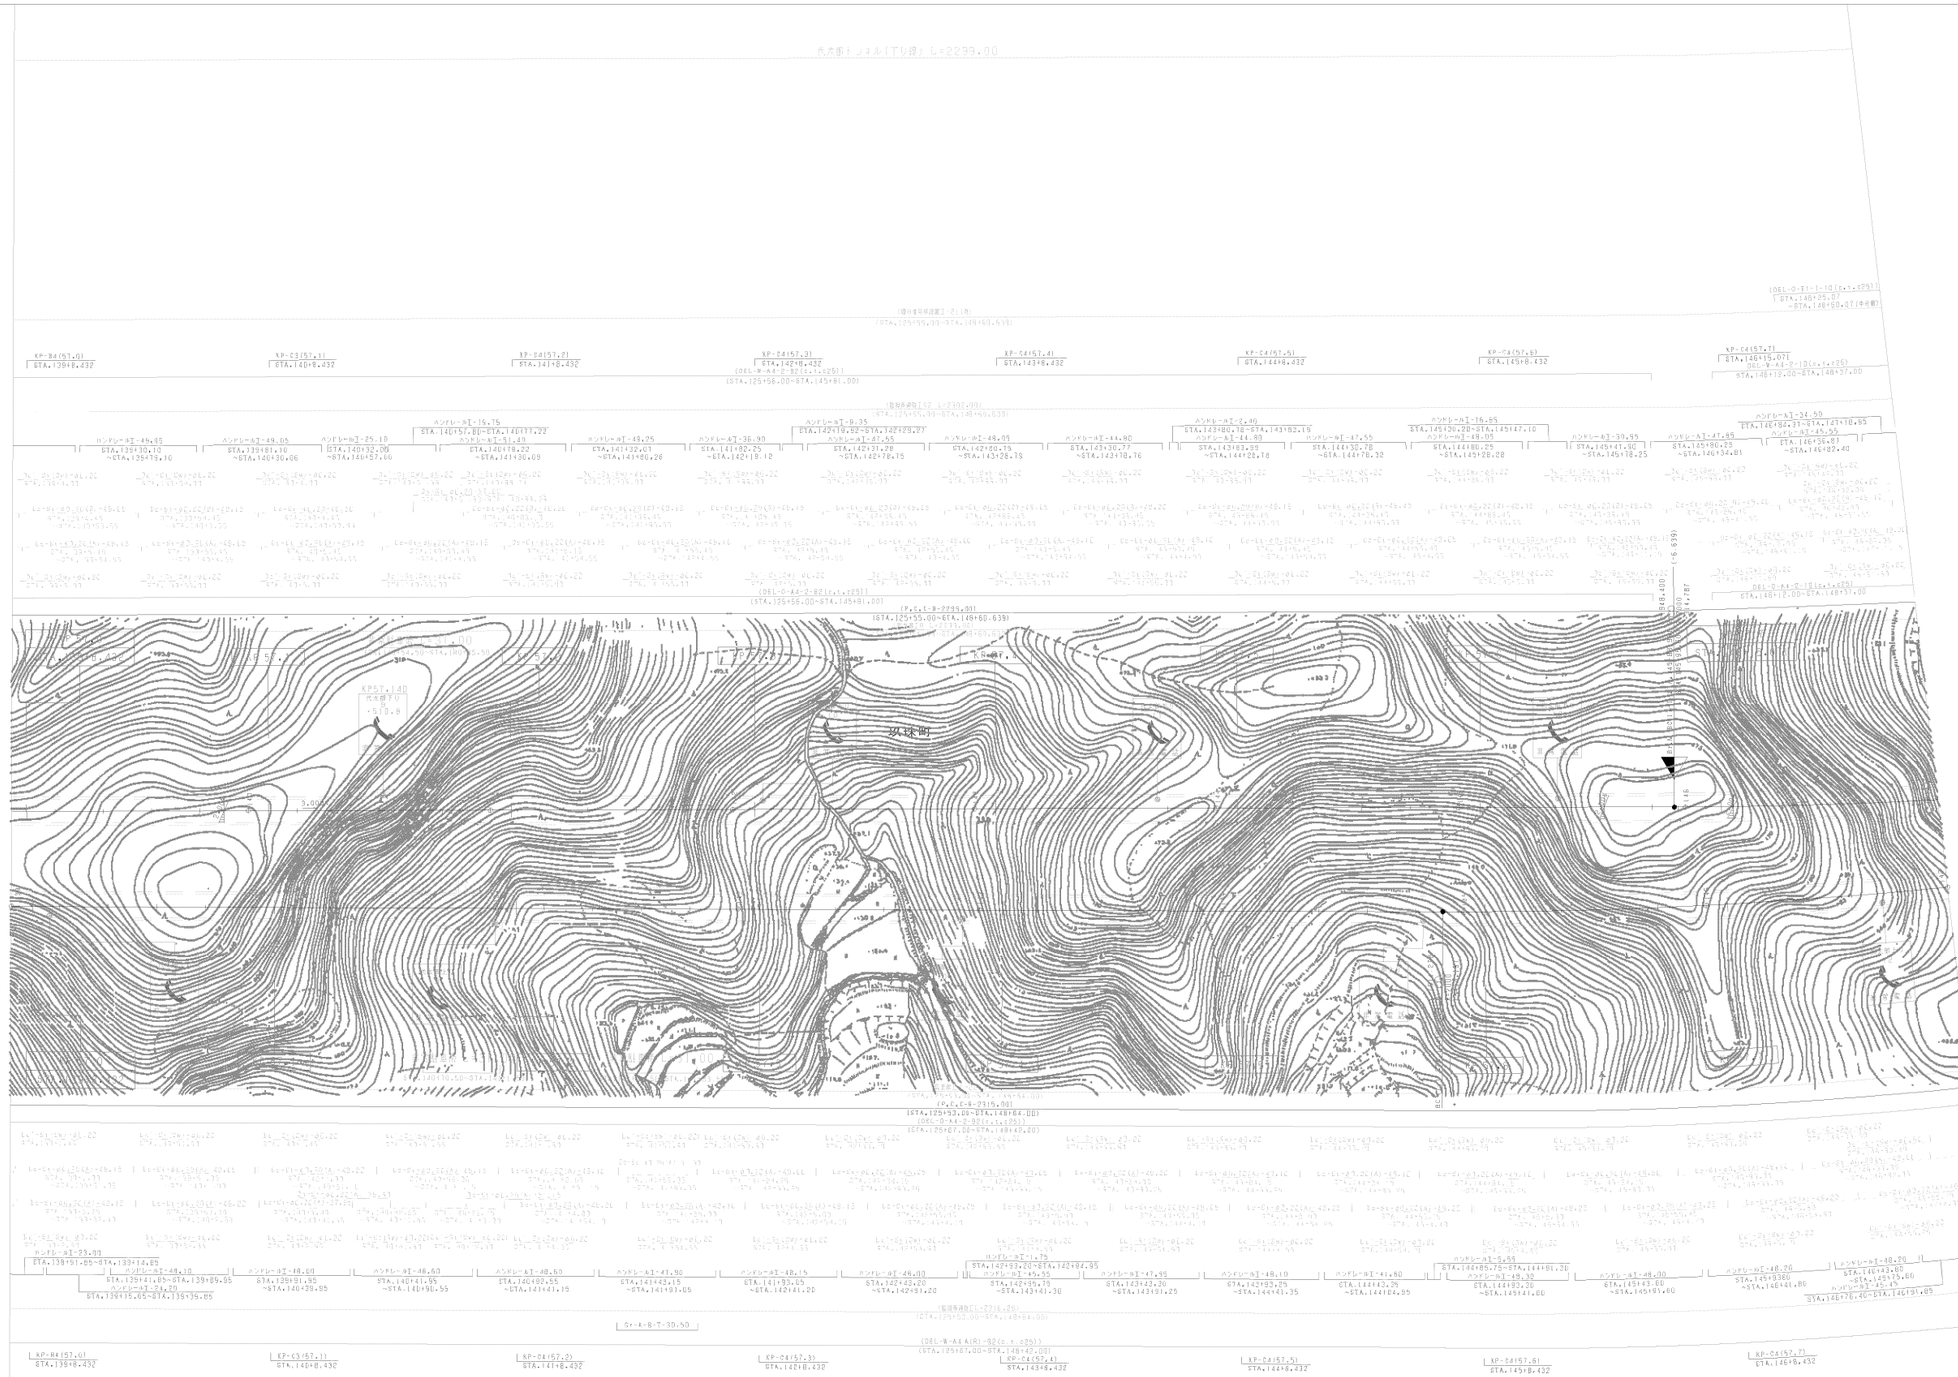

調 整 年 月	摘 要
第1回 2005年 6月	
第2回 2013年 2月	

九州横断自動車道長崎大分線 大分自動車道（天瀬高塚～玖珠）			——
工種	管 理 用 平 面 図		——
名称	KP 56.992~KP 57.792 STA.139+00~STA.147+00	縮尺 1/1000	4/15
西日本高速道路（株） 九州支社			

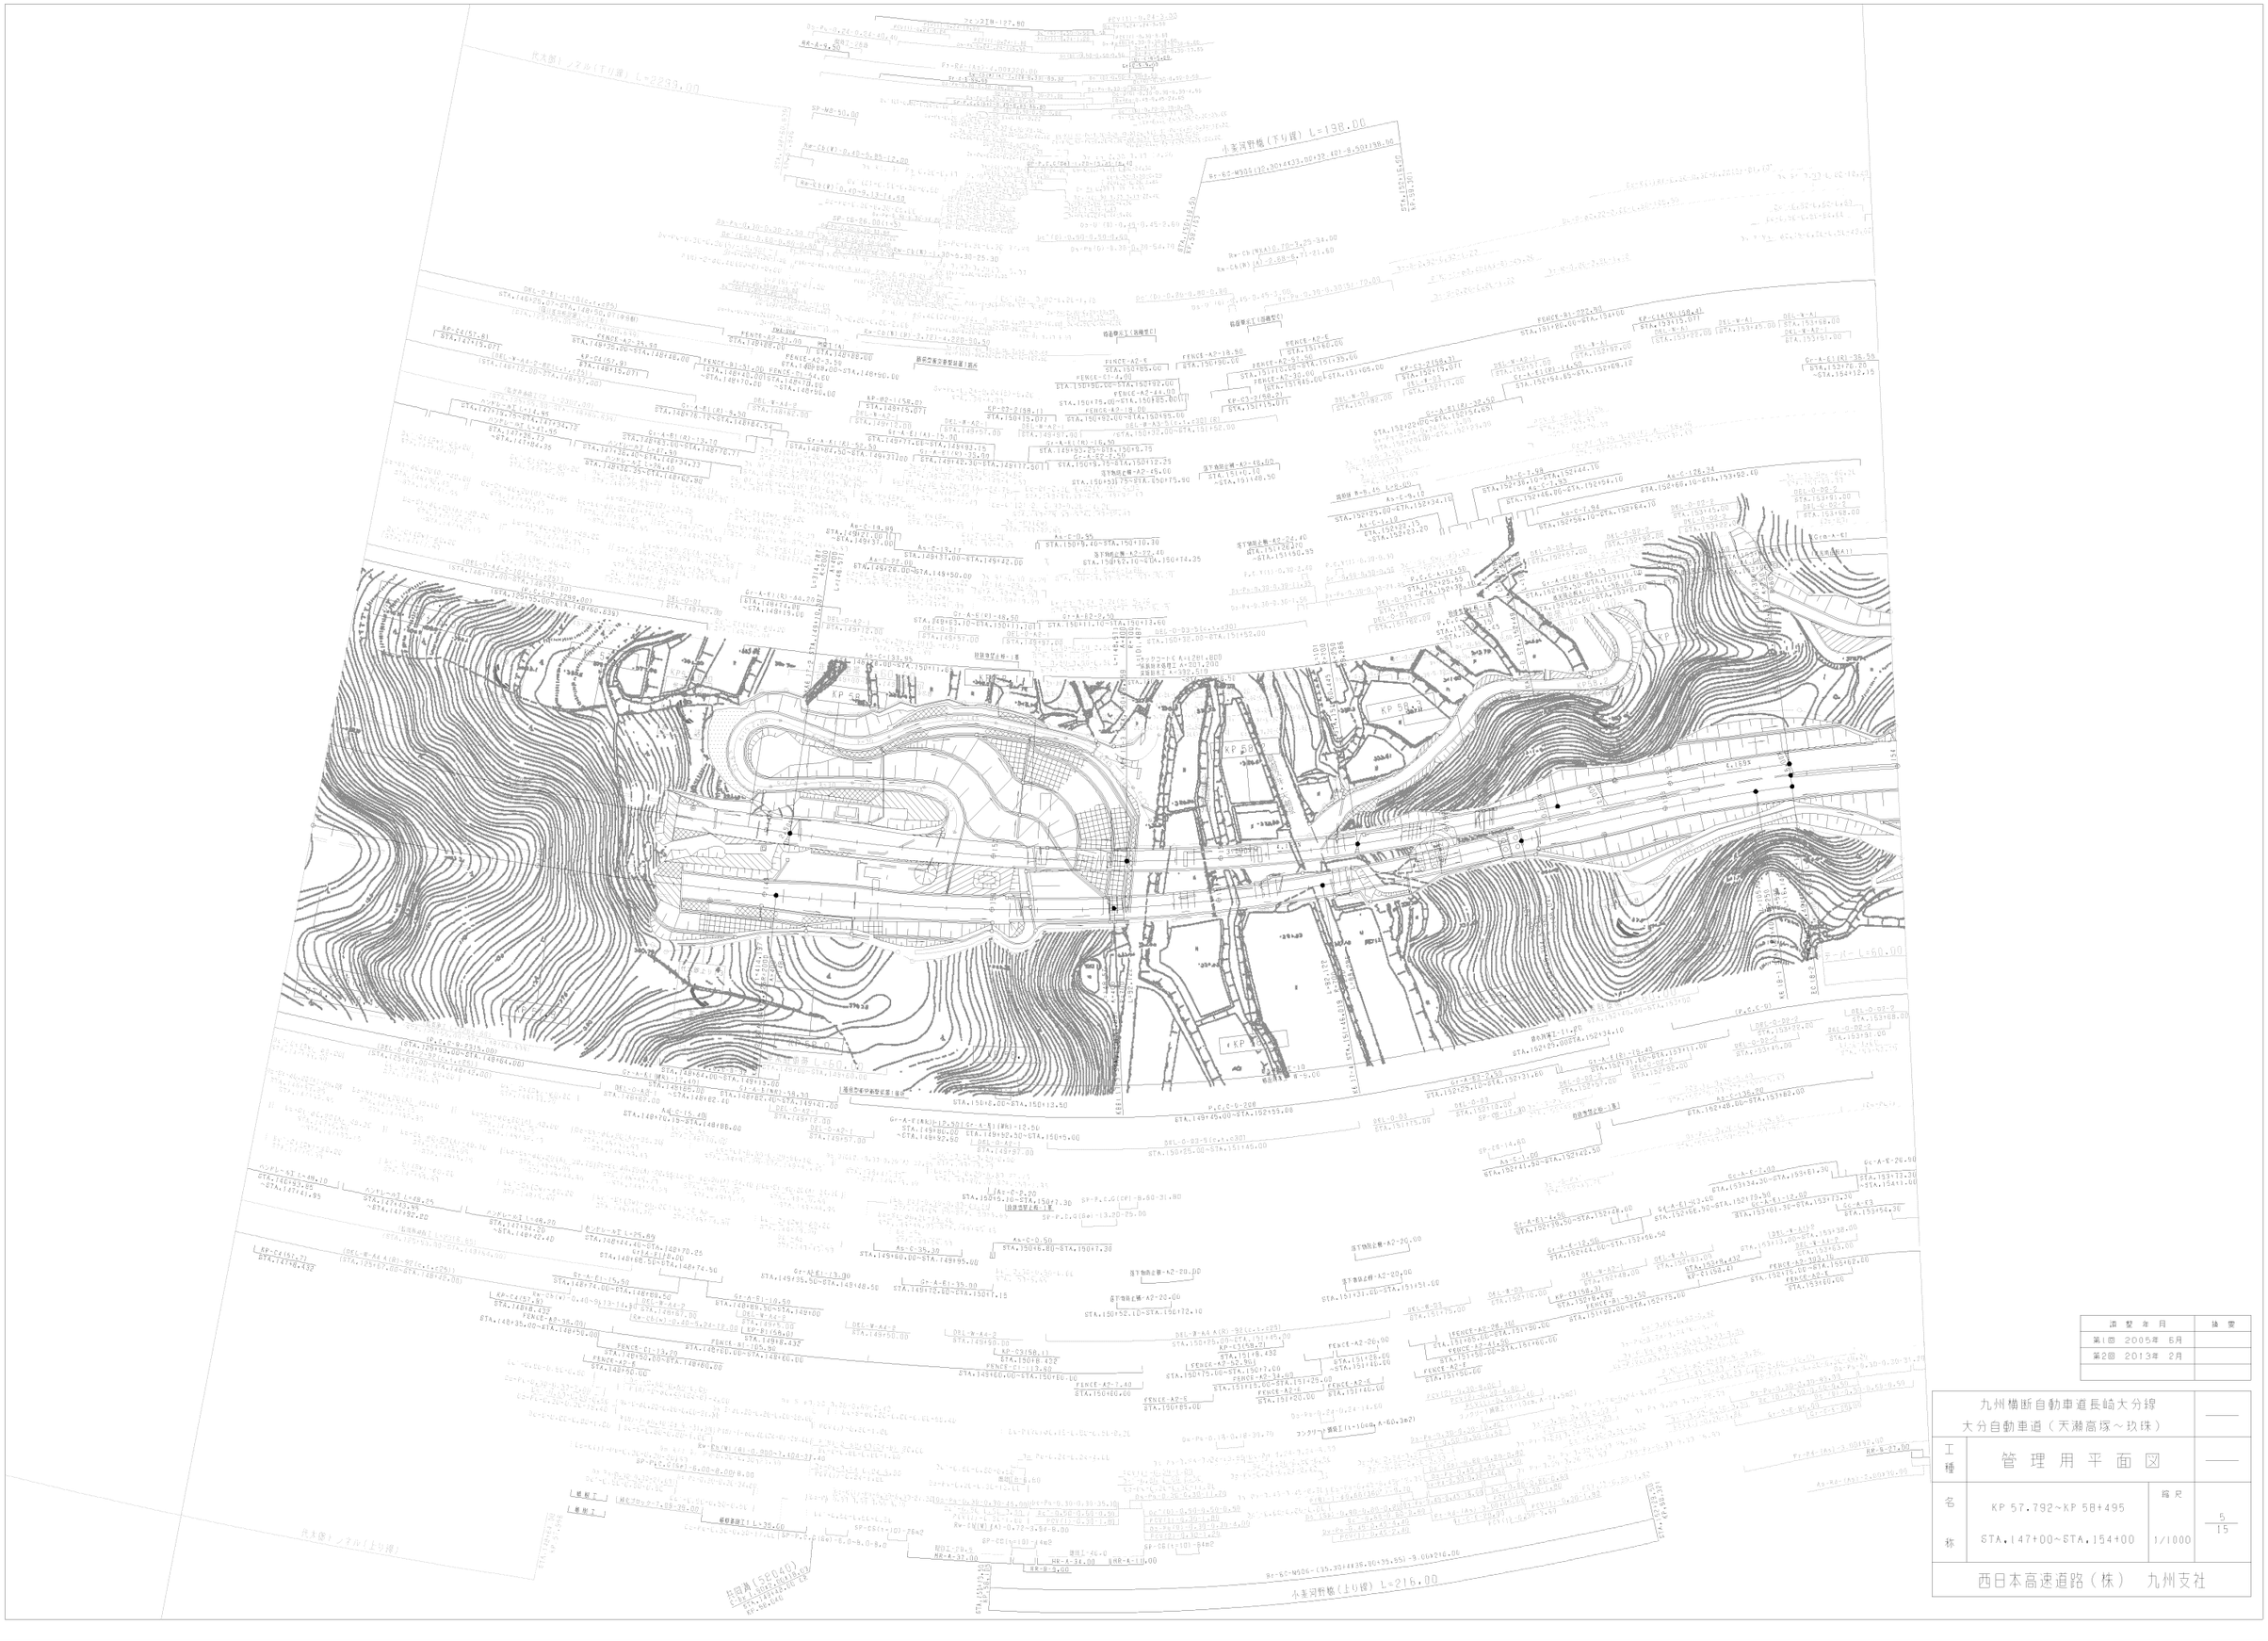

調 製 年 月	摘 要
第1回 2005年 6月	
第2回 2013年 2月	

九州横断自動車道長崎大分線
大分自動車道（天瀬高塚～玖珠）

工種：管 理 用 平 面 図

名称：KP 57.792~KP 58+495
STA. 147+00~STA. 154+00

縮尺：1/1000

5/15

西日本高速道路（株） 九州支社

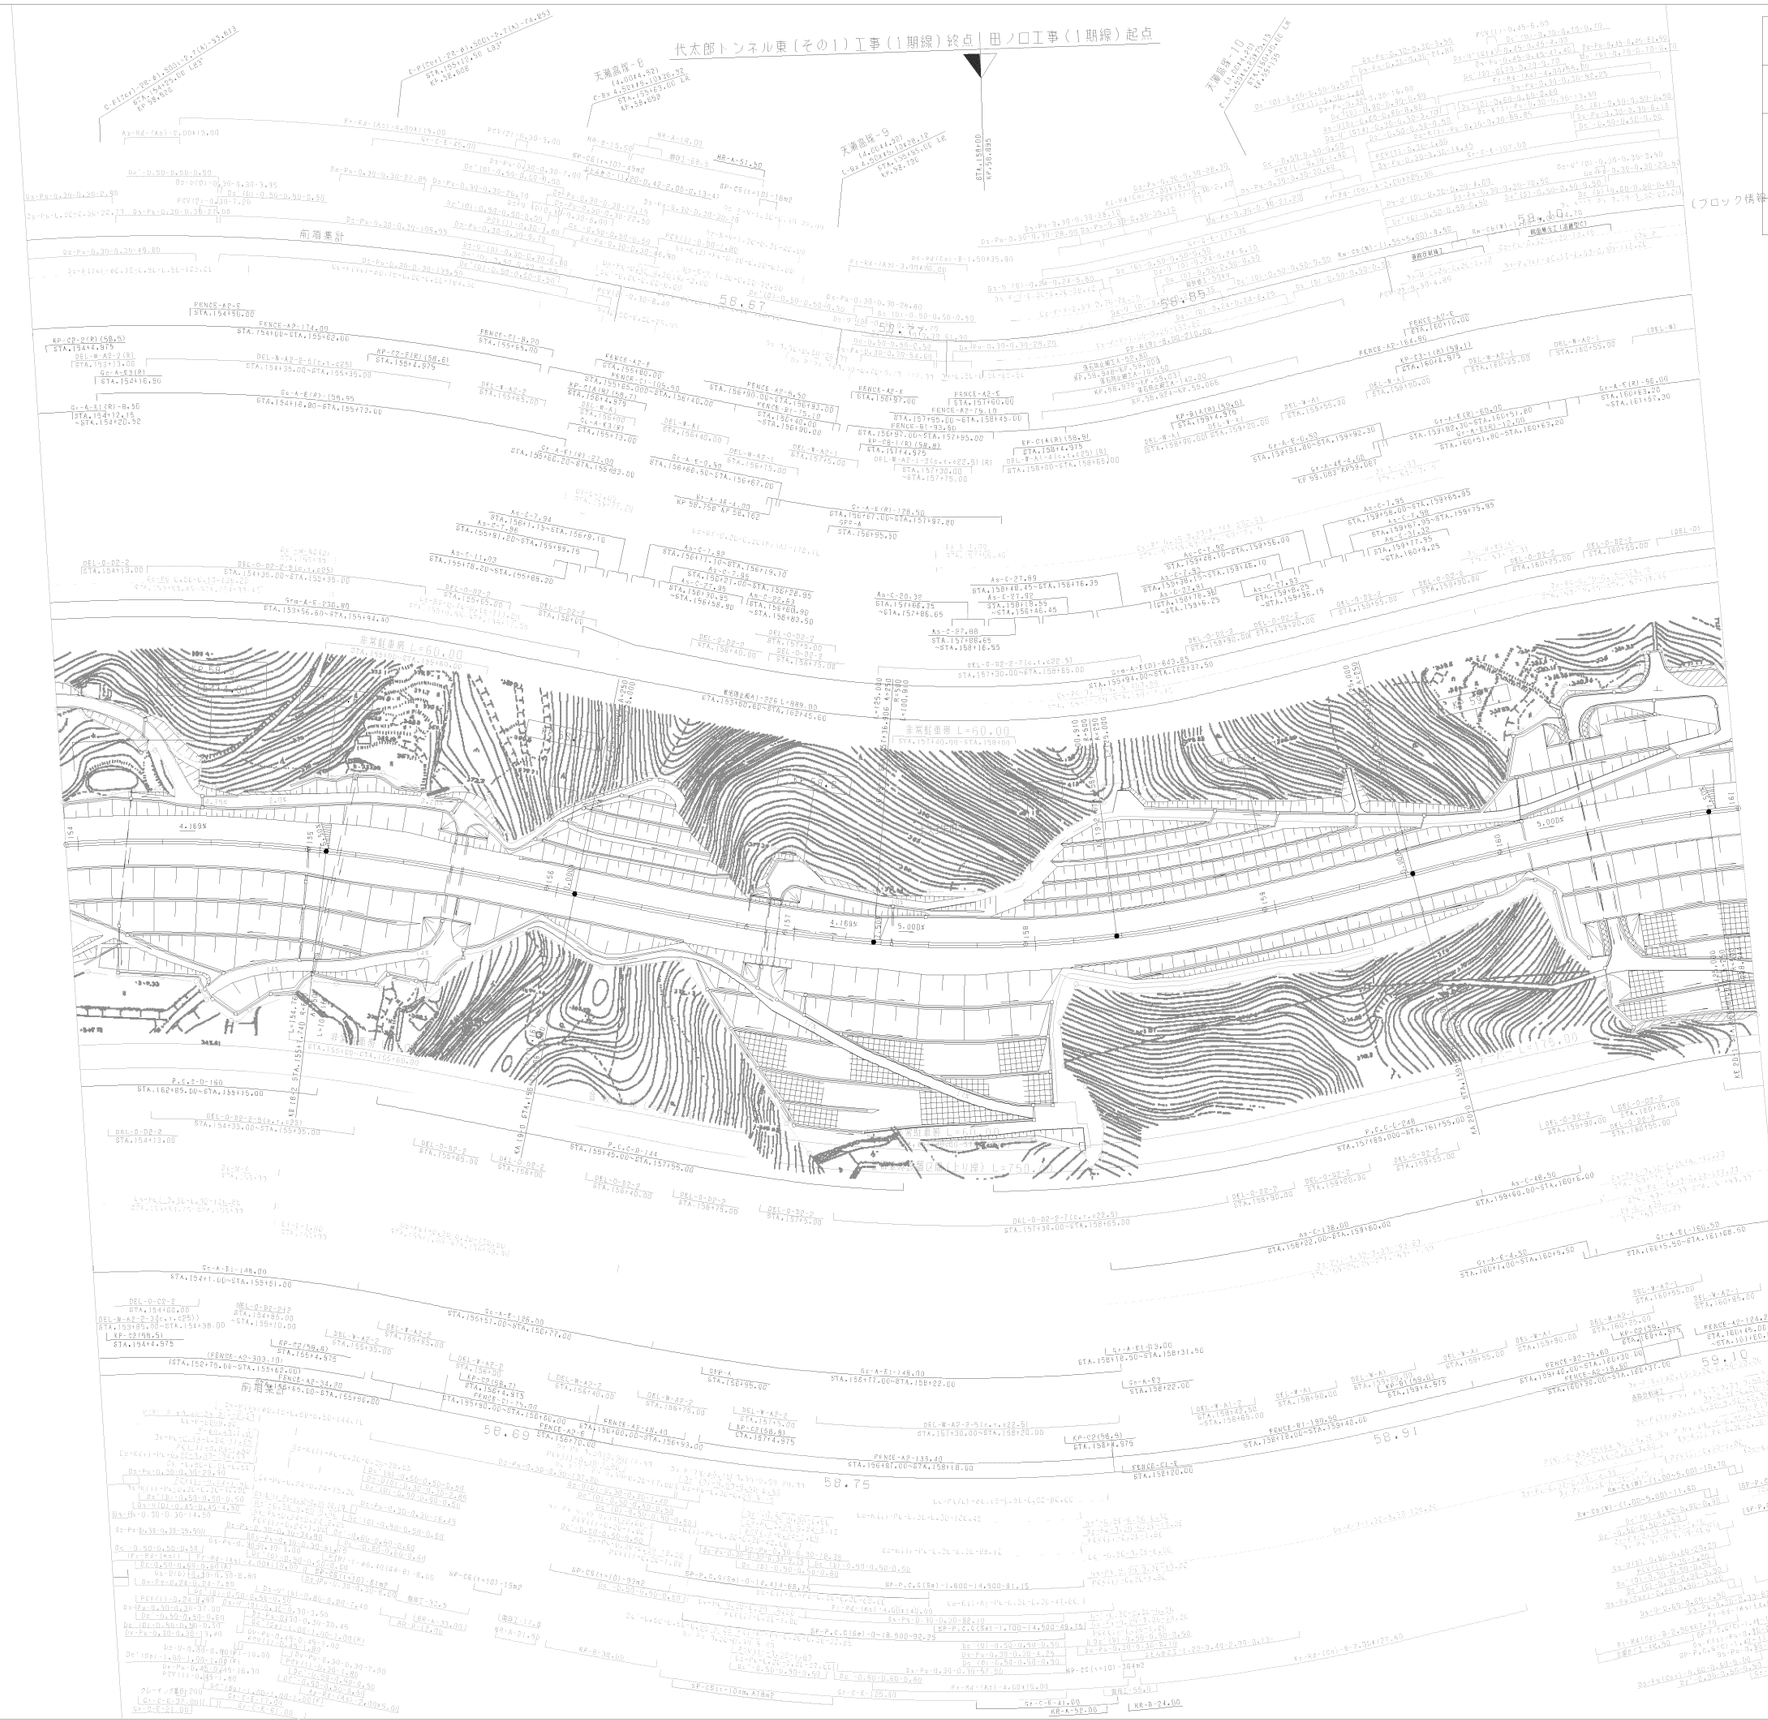

九州横断自動車道長崎大分線 大分自動車道（天瀬高塚～玖珠）			——
工種	管理用平面図		——
名称	KP 58.495~KP 59.195 STA.154+00~STA.161+00	縮尺 1/1000	6 15
西日本高速道路（株） 九州支社			

訂正年月	摘要
第1回 2005年 6月	
第2回 2011年 2月	
第3回 2013年 2月	
第4回 2018年 11月	

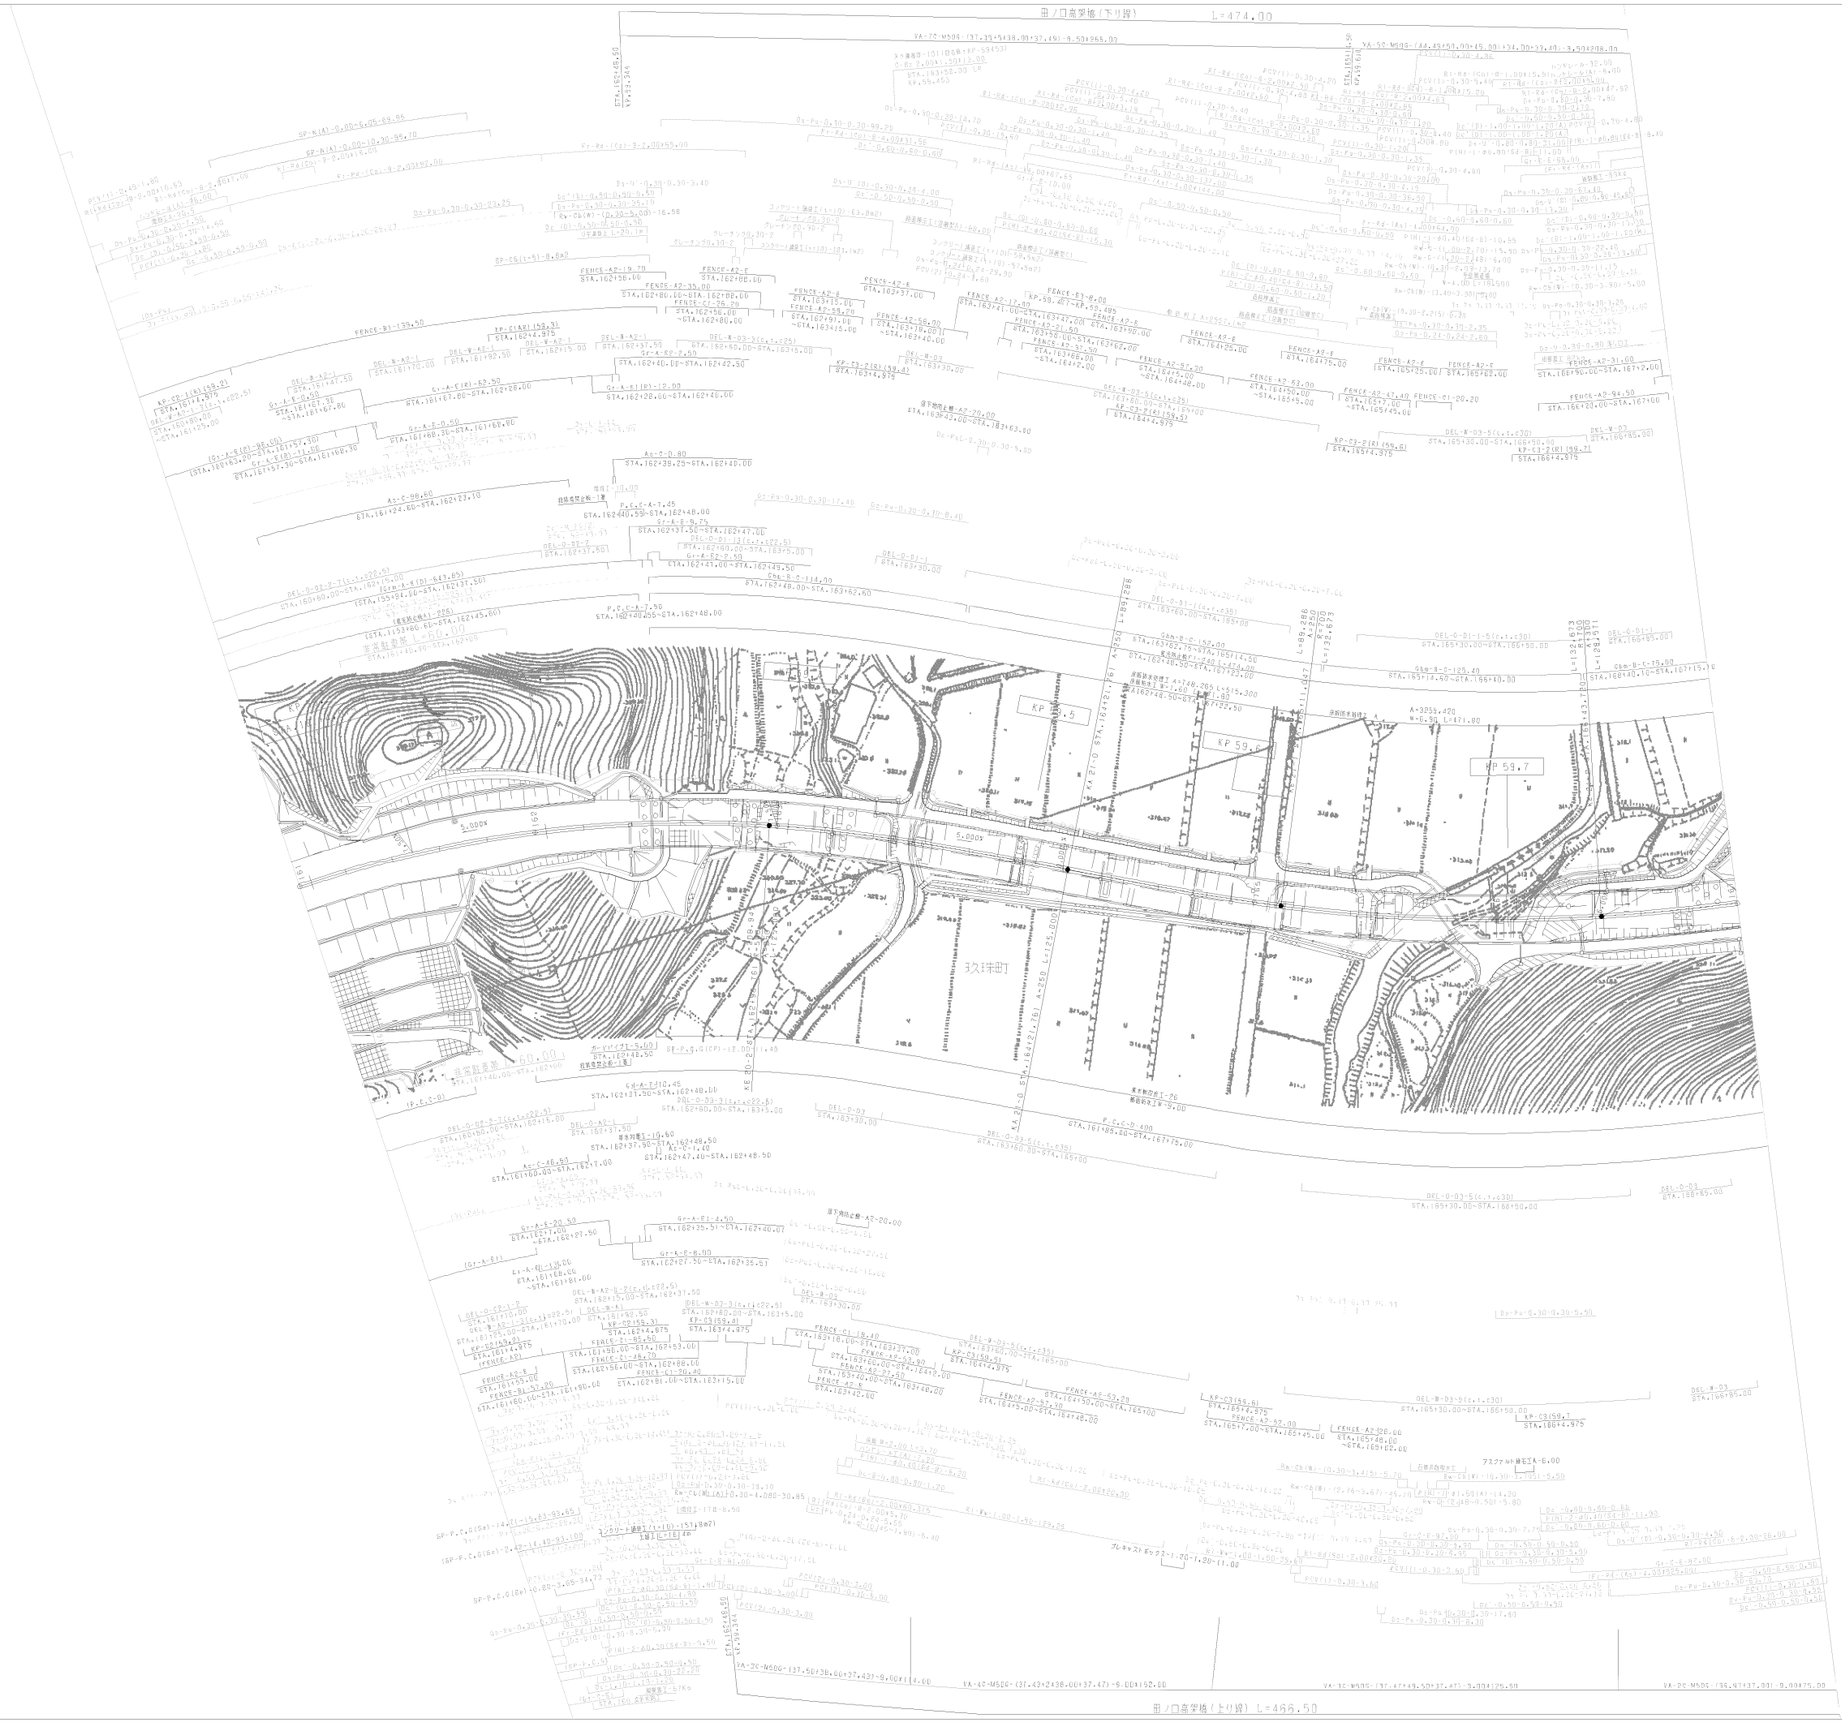

測 量 年 月		摘 要
第1回	2005年 5月	
第2回	2013年 2月	
第3回	2023年 5月	

九州横断自動車道長崎大分線 大分自動車道（天瀬高塚～玖珠）			——
工種	管 理 用 平 面 図		——
名称	KP 59.195~KP 59.795 STA.161+00~STA.167+00	縮尺 1/1000	7 15
西日本高速道路（株） 九州支社			

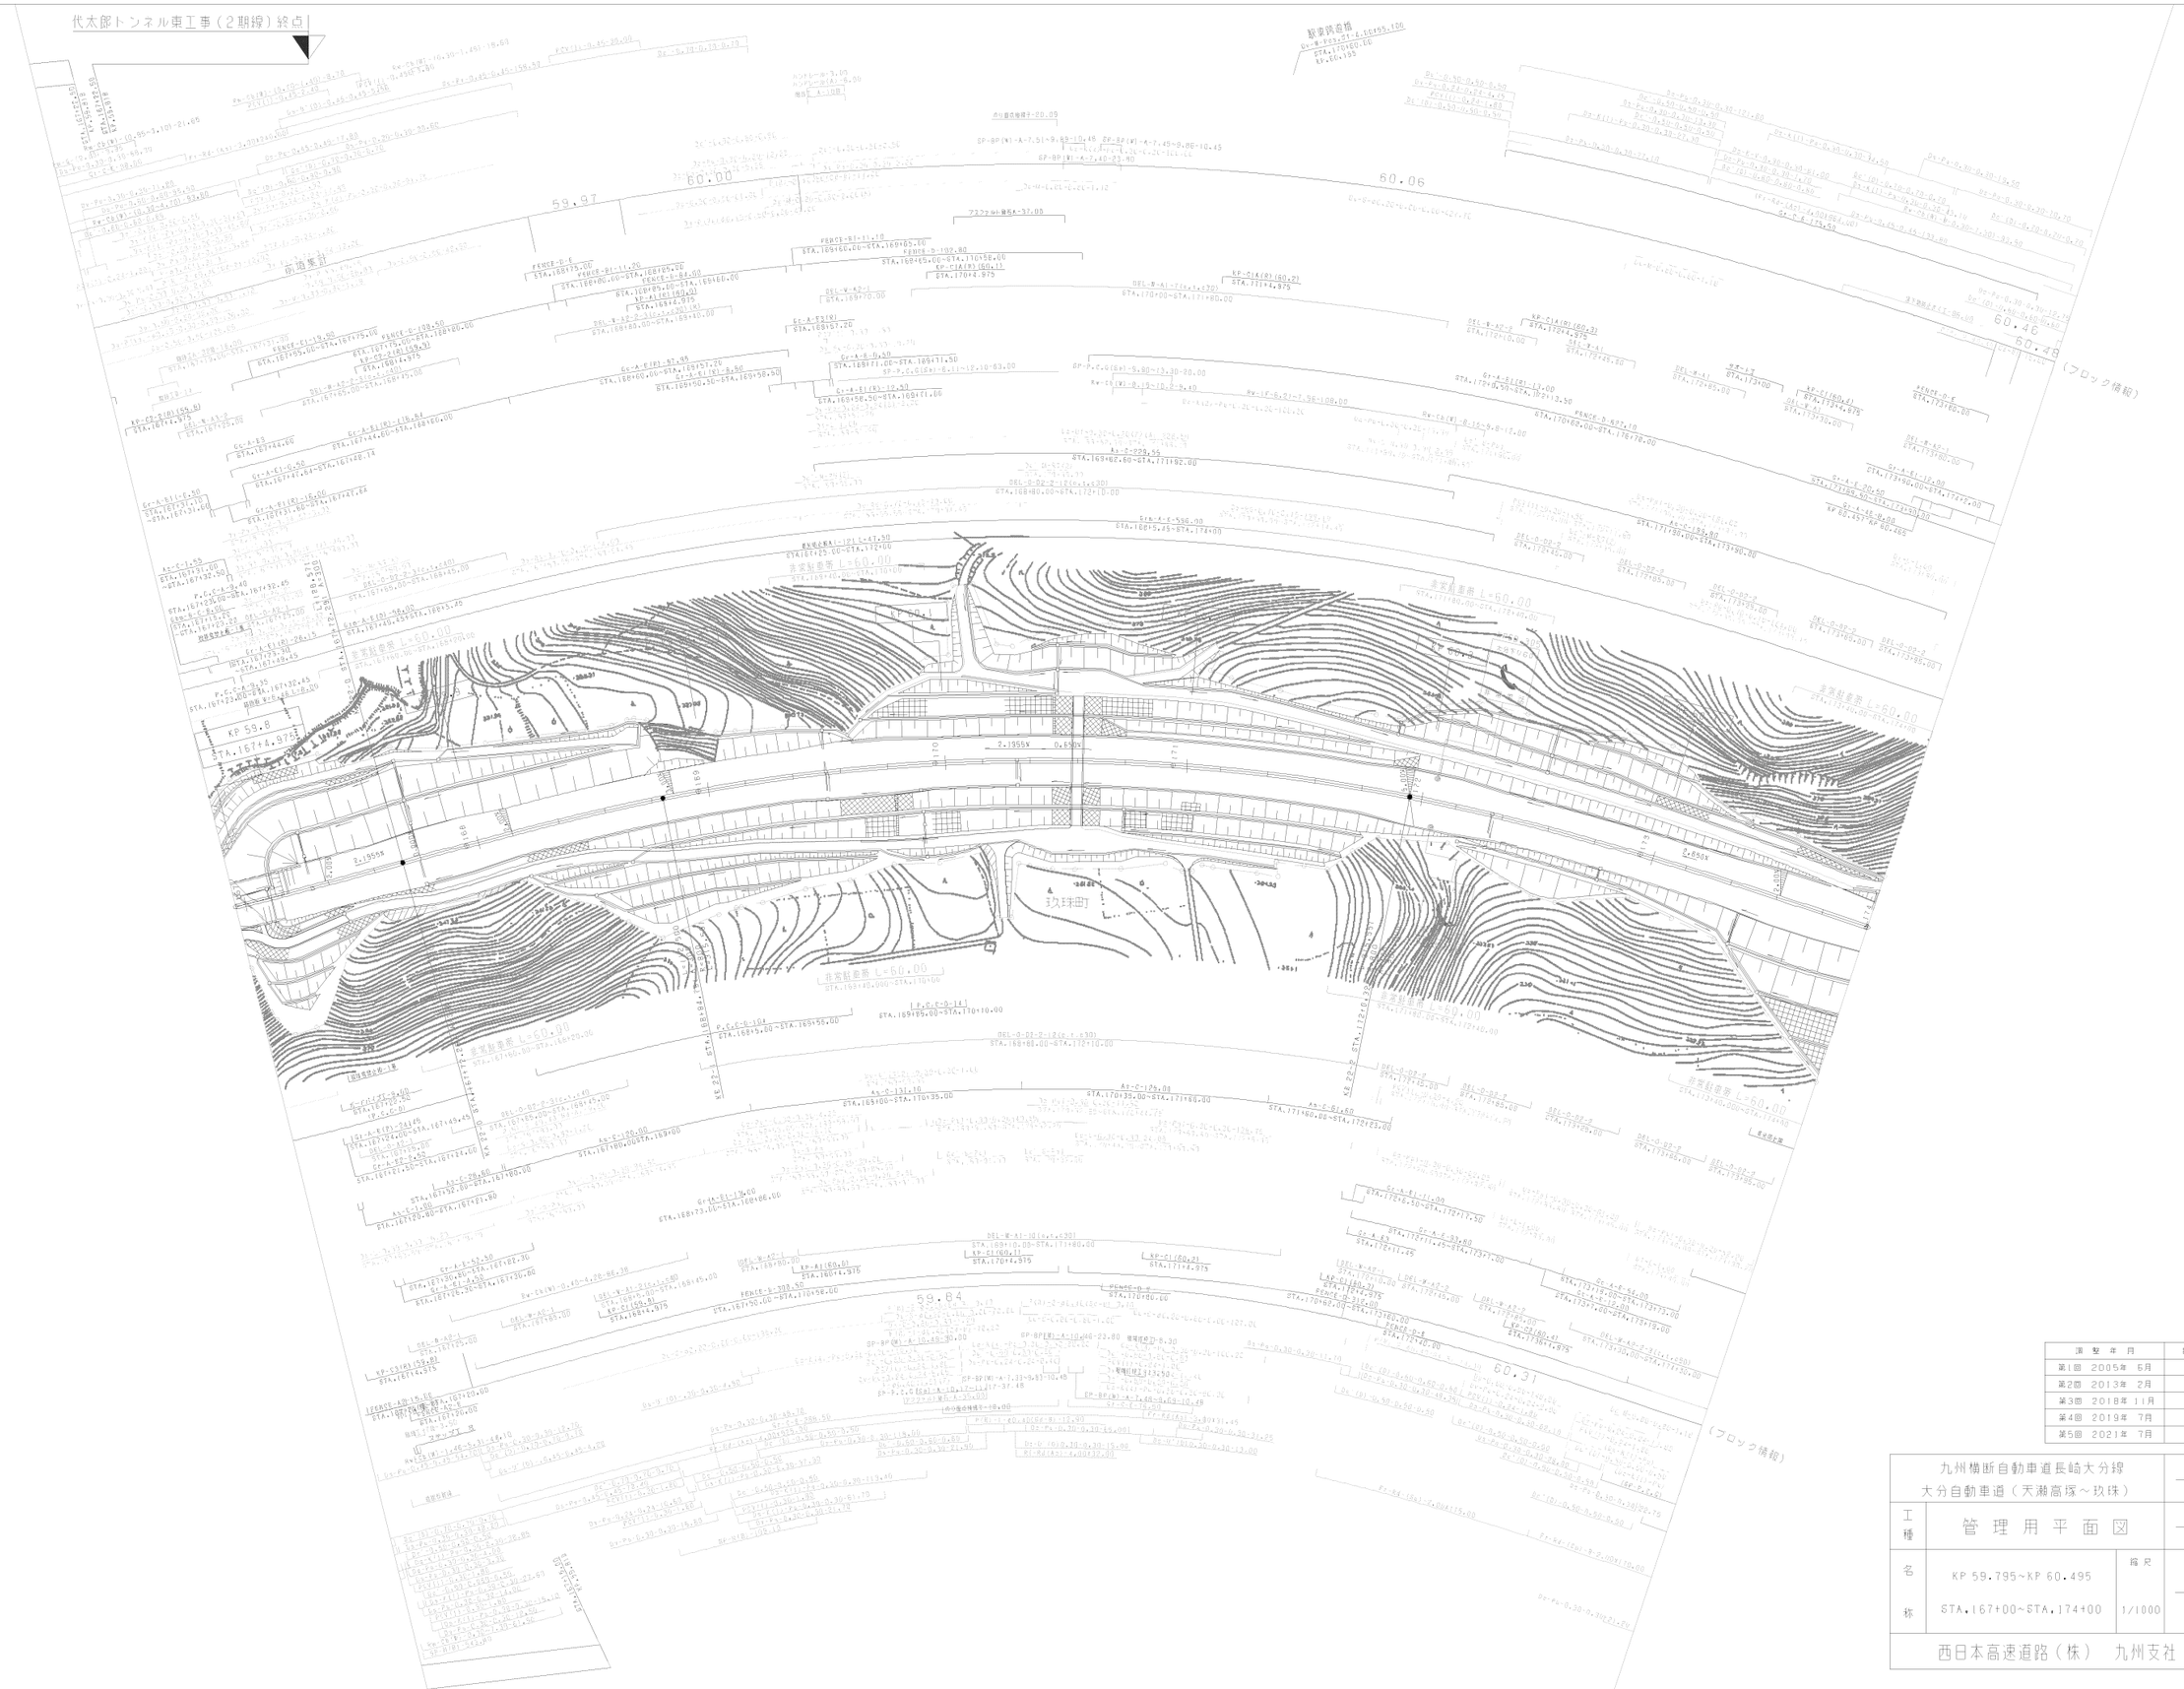

調整年月	摘要
第1回 2005年 6月	
第2回 2013年 2月	
第3回 2018年 11月	
第4回 2019年 7月	
第5回 2021年 7月	

九州横断自動車道長崎大分線 大分自動車道（天瀬高塚～玖珠）			——
工種	管理用平面図		——
名称	KP 59.795~KP 60.495 STA.167+00~STA.174+00	縮尺 1/1000	8 15

西日本高速道路（株） 九州支社



調整年月	摘要
第1回 2005年 5月	
第2回 2011年 2月	
第3回 2013年 2月	
第4回 2018年 11月	

九州横断自動車道長崎大分線 大分自動車道（天瀬高塚～玖珠）			——
工種	管理用平面図		——
名称	KP 60.495~KP 60.975 STA.174+00~STA.178+80	縮尺 1/1000	9/15
西日本高速道路（株） 九州支社			

九州横断自動車道長崎大分線
大分自動車道（天瀬高塚～玖珠）

工種	管理用平面図		
名称	KP 60.975~KP 61.795 STA.178+80~STA.187+00	縮尺 1/1000	10/15

西日本高速道路（株）　九州支社

調整年月	摘要
第1回 2005年 6月	
第2回 2011年 2月	
第3回 2013年 2月	
第4回 2018年 11月	
第5回 2020年 5月	

（ブロック情報）

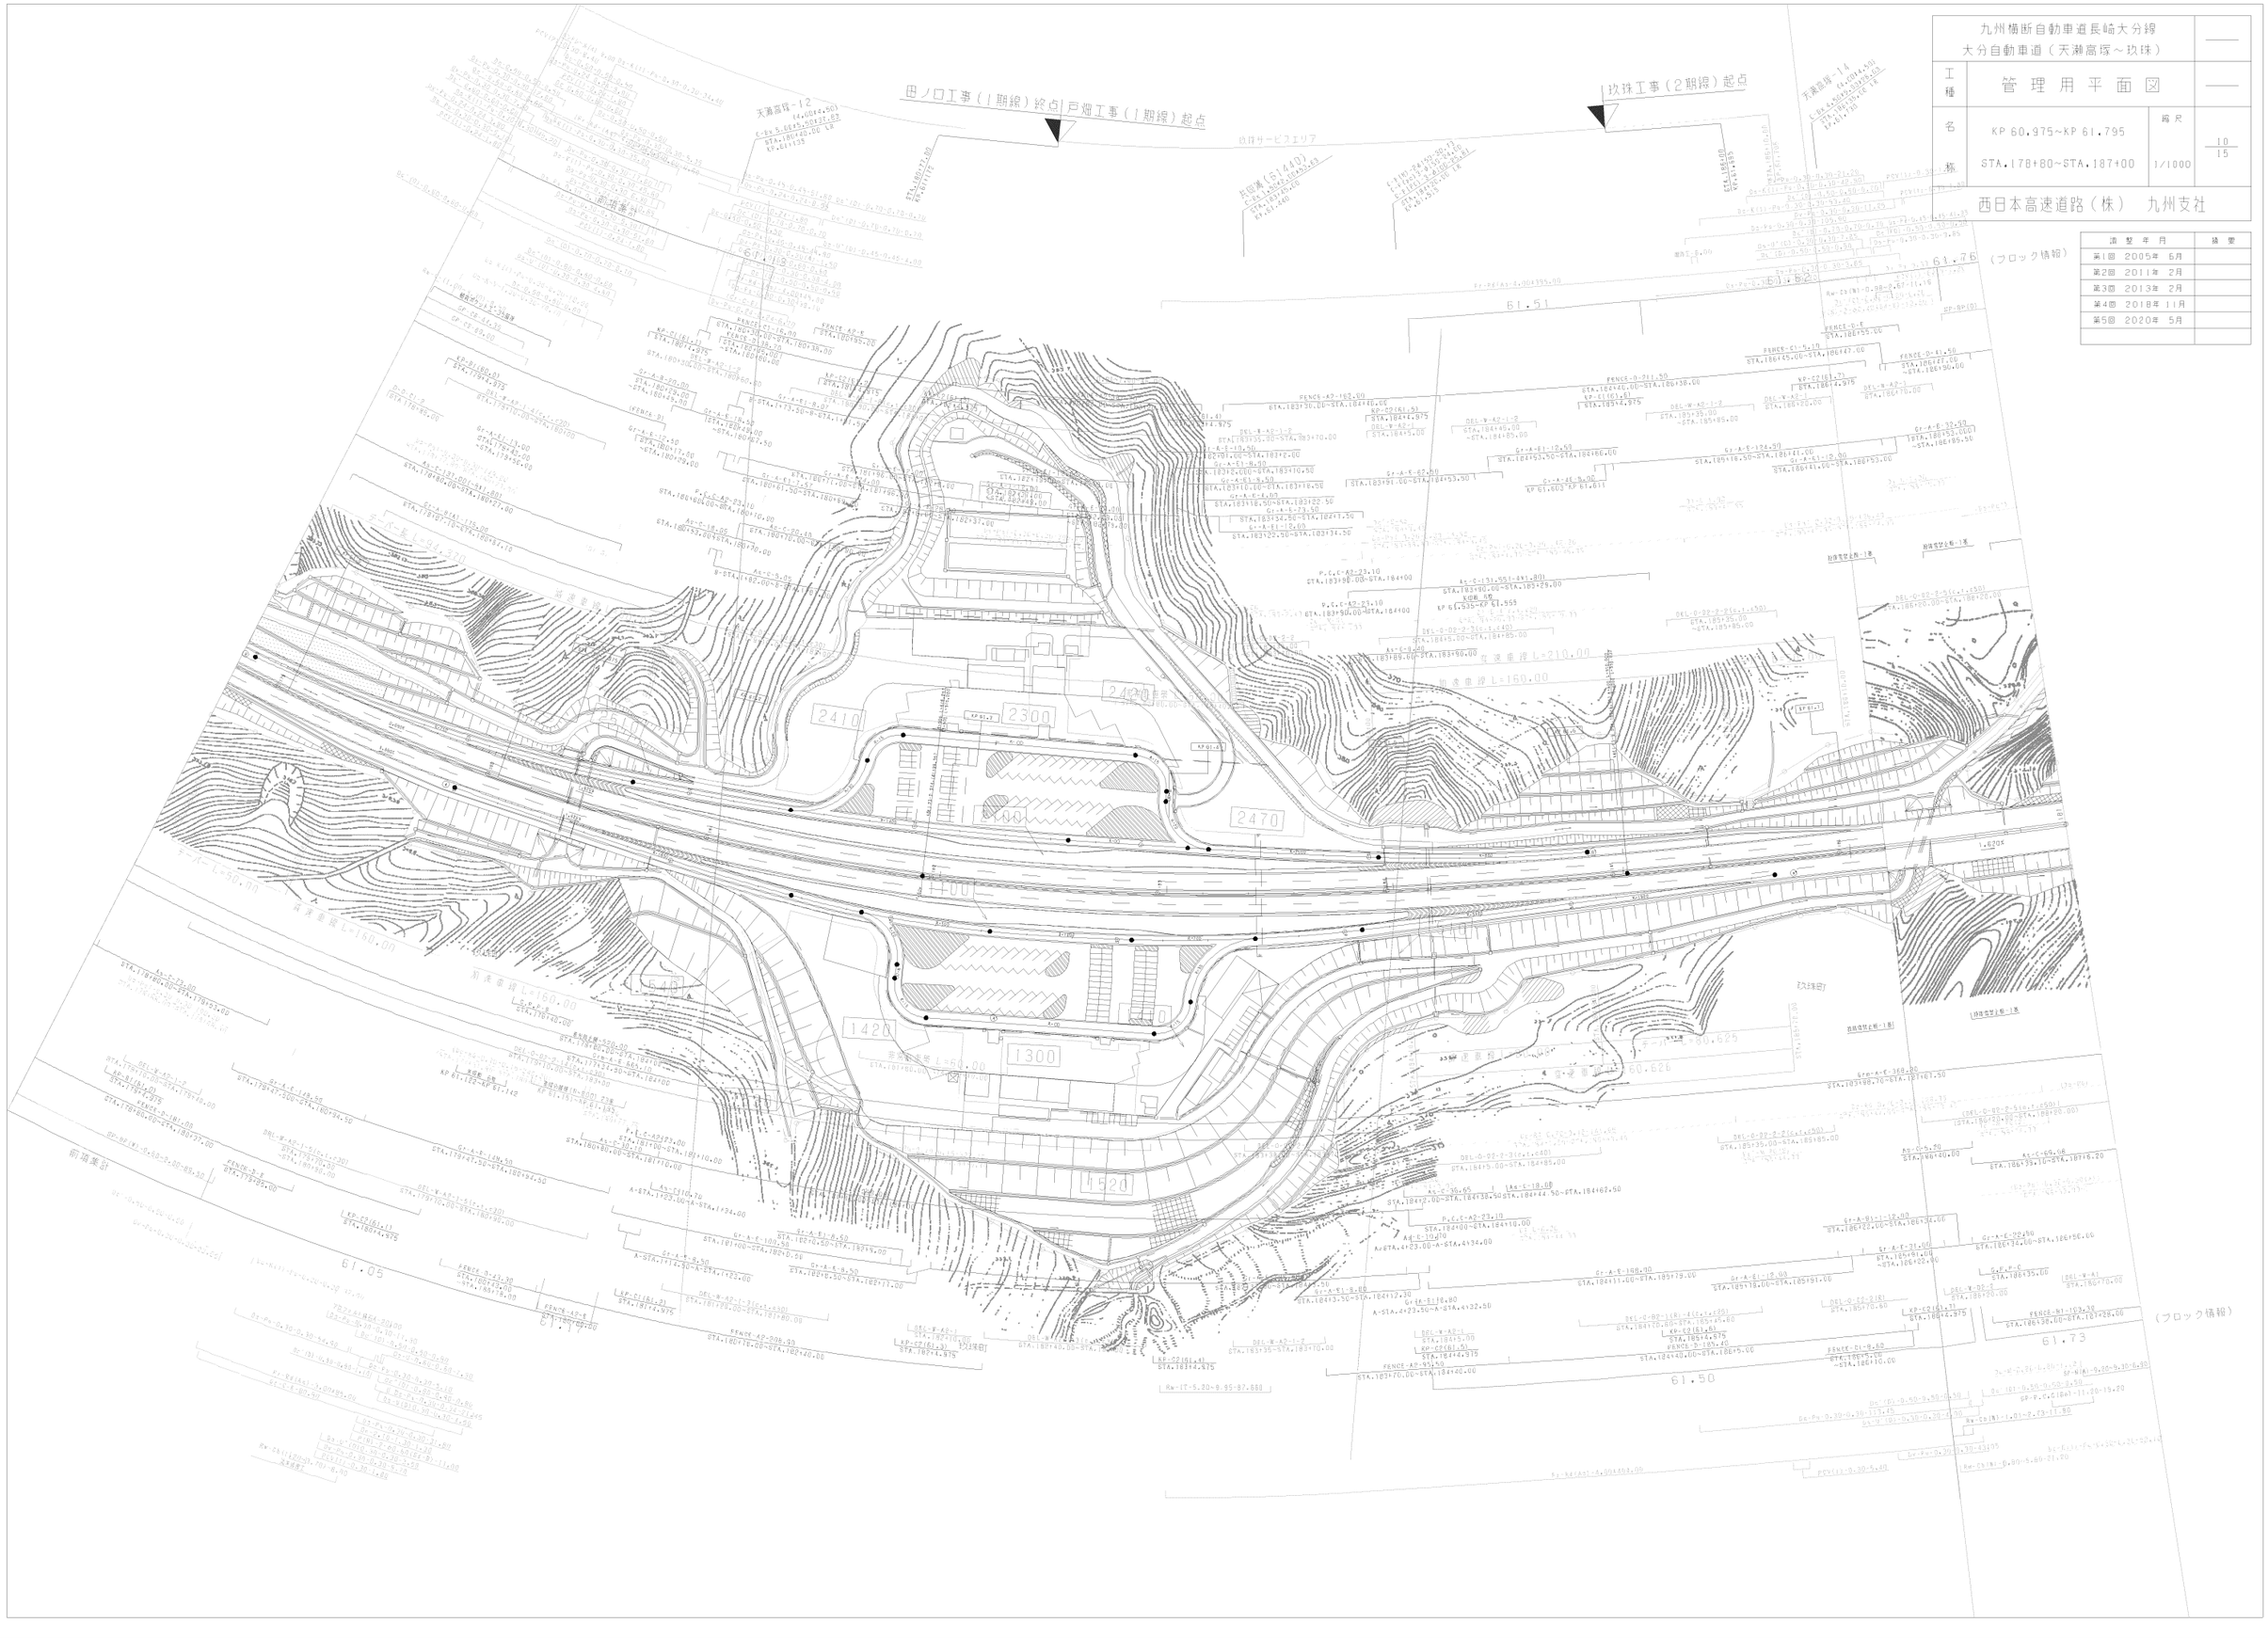
田ノ口工事（1期線）終点 戸畑工事（1期線）起点
玖珠工事（2期線）起点
玖珠サービスエリア
天瀬高塚-12
天瀬高塚-14
61.76
61.51
61.05
61.50
61.73
2410
2300
2420
2470
1420
1300
1520
1620
2470

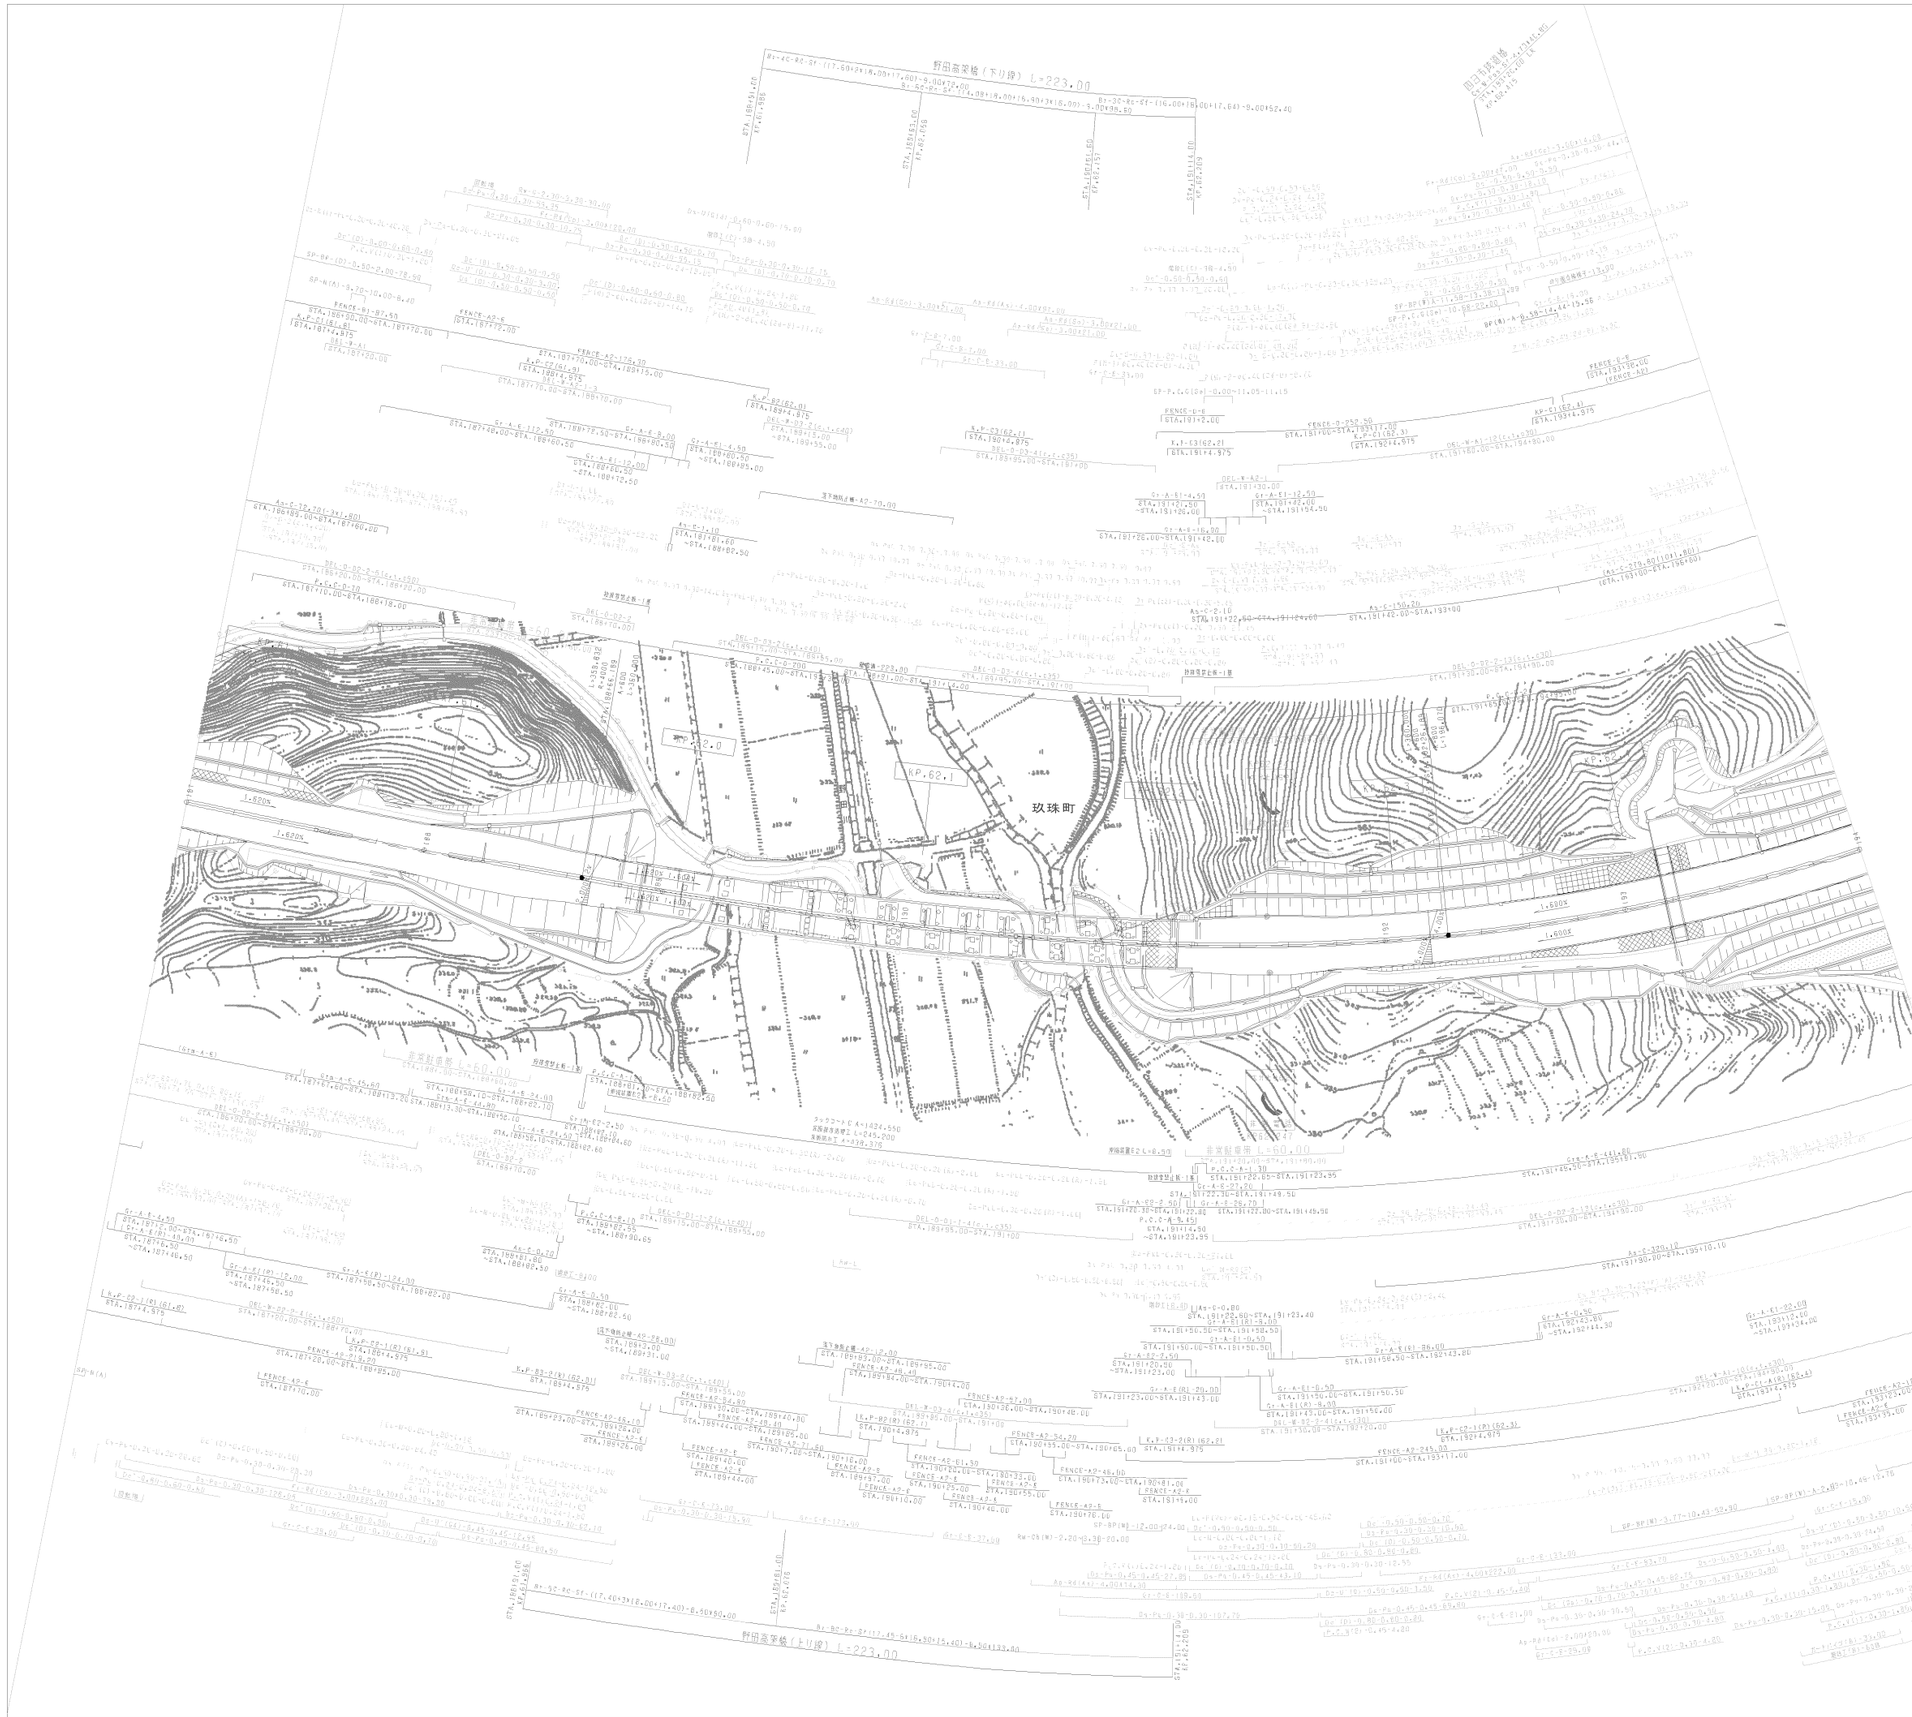

九州横断自動車道長崎大分線 大分自動車道（天瀬高塚～玖珠）			
工種	管理用平面図		
名称	KP 61.795~KP 62.495 STA.187+00~STA.194+00	縮尺 1/1000	11 15
西日本高速道路（株）　九州支社			

訂正年月	摘要
第1回 2005年 6月	
第2回 2013年 2月	

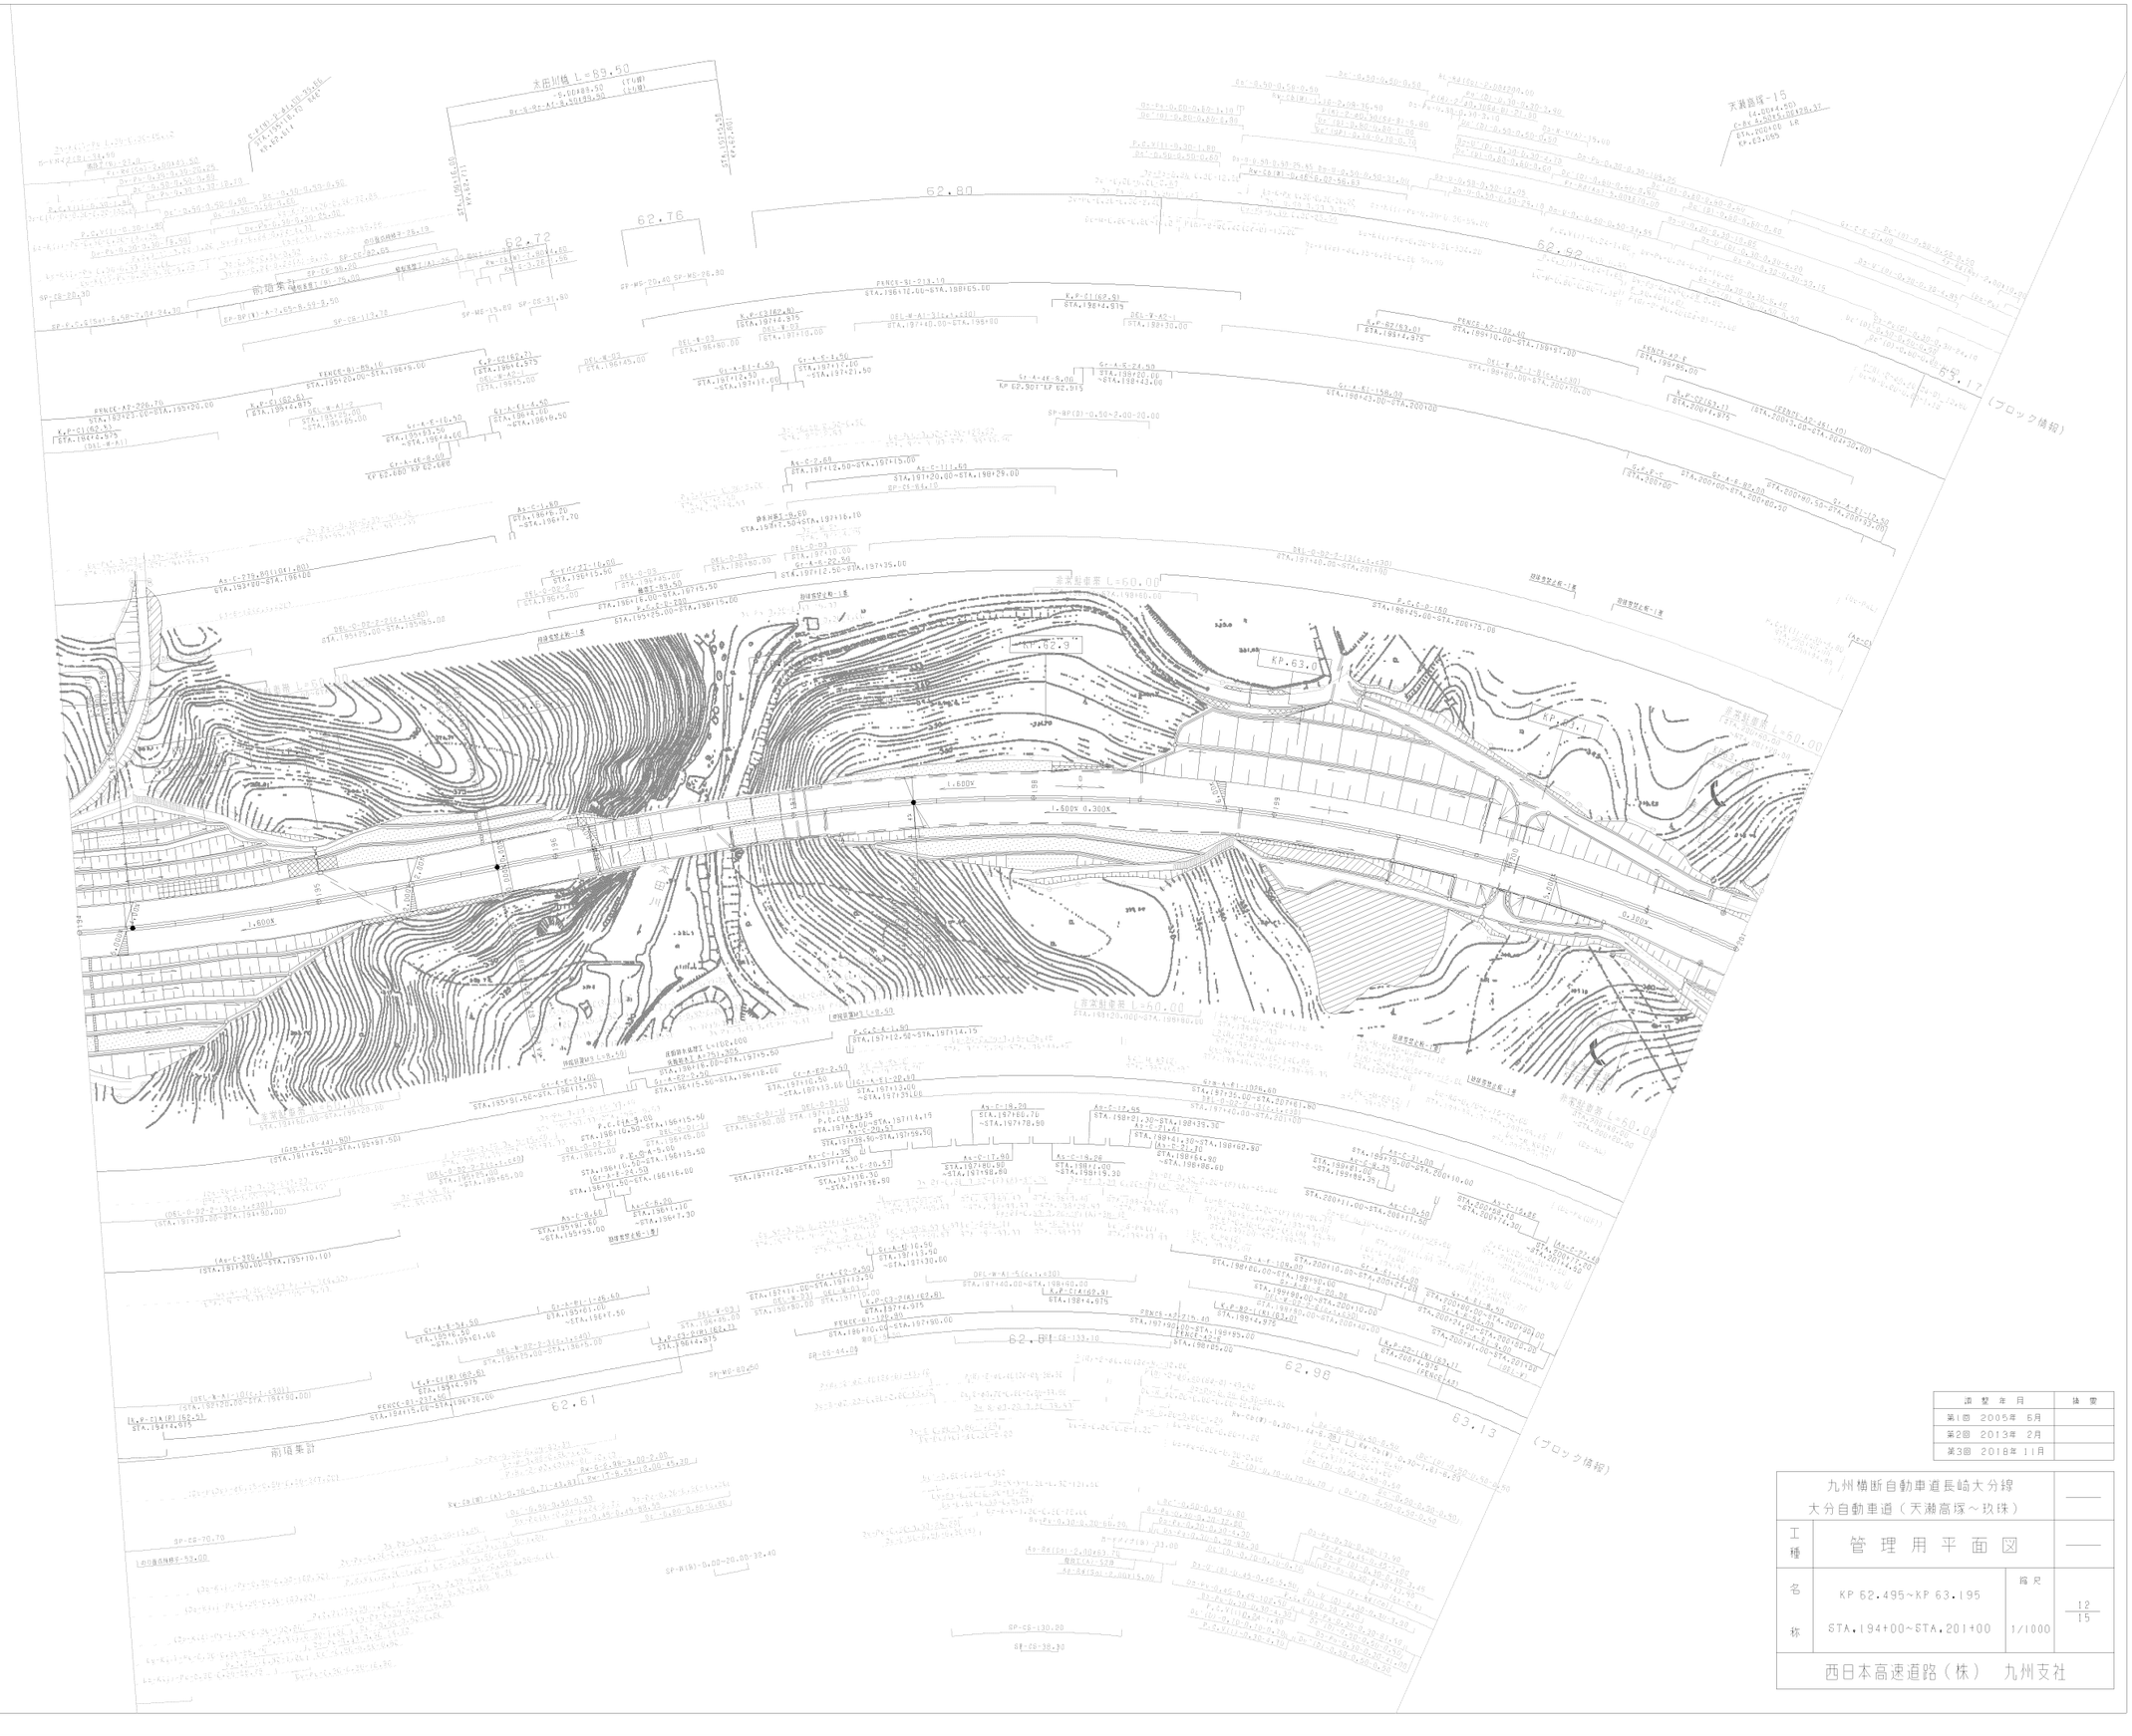

調整年月	備考
第1回 2005年 5月	
第2回 2013年 2月	
第3回 2018年 11月	

九州横断自動車道長崎大分線 大分自動車道（天瀬高塚～玖珠）			——
工種	管理用平面図		——
名称	KP 62.495~KP 63.195 STA.194+00~STA.201+00	縮尺 1/1000	12 15
西日本高速道路（株） 九州支社			

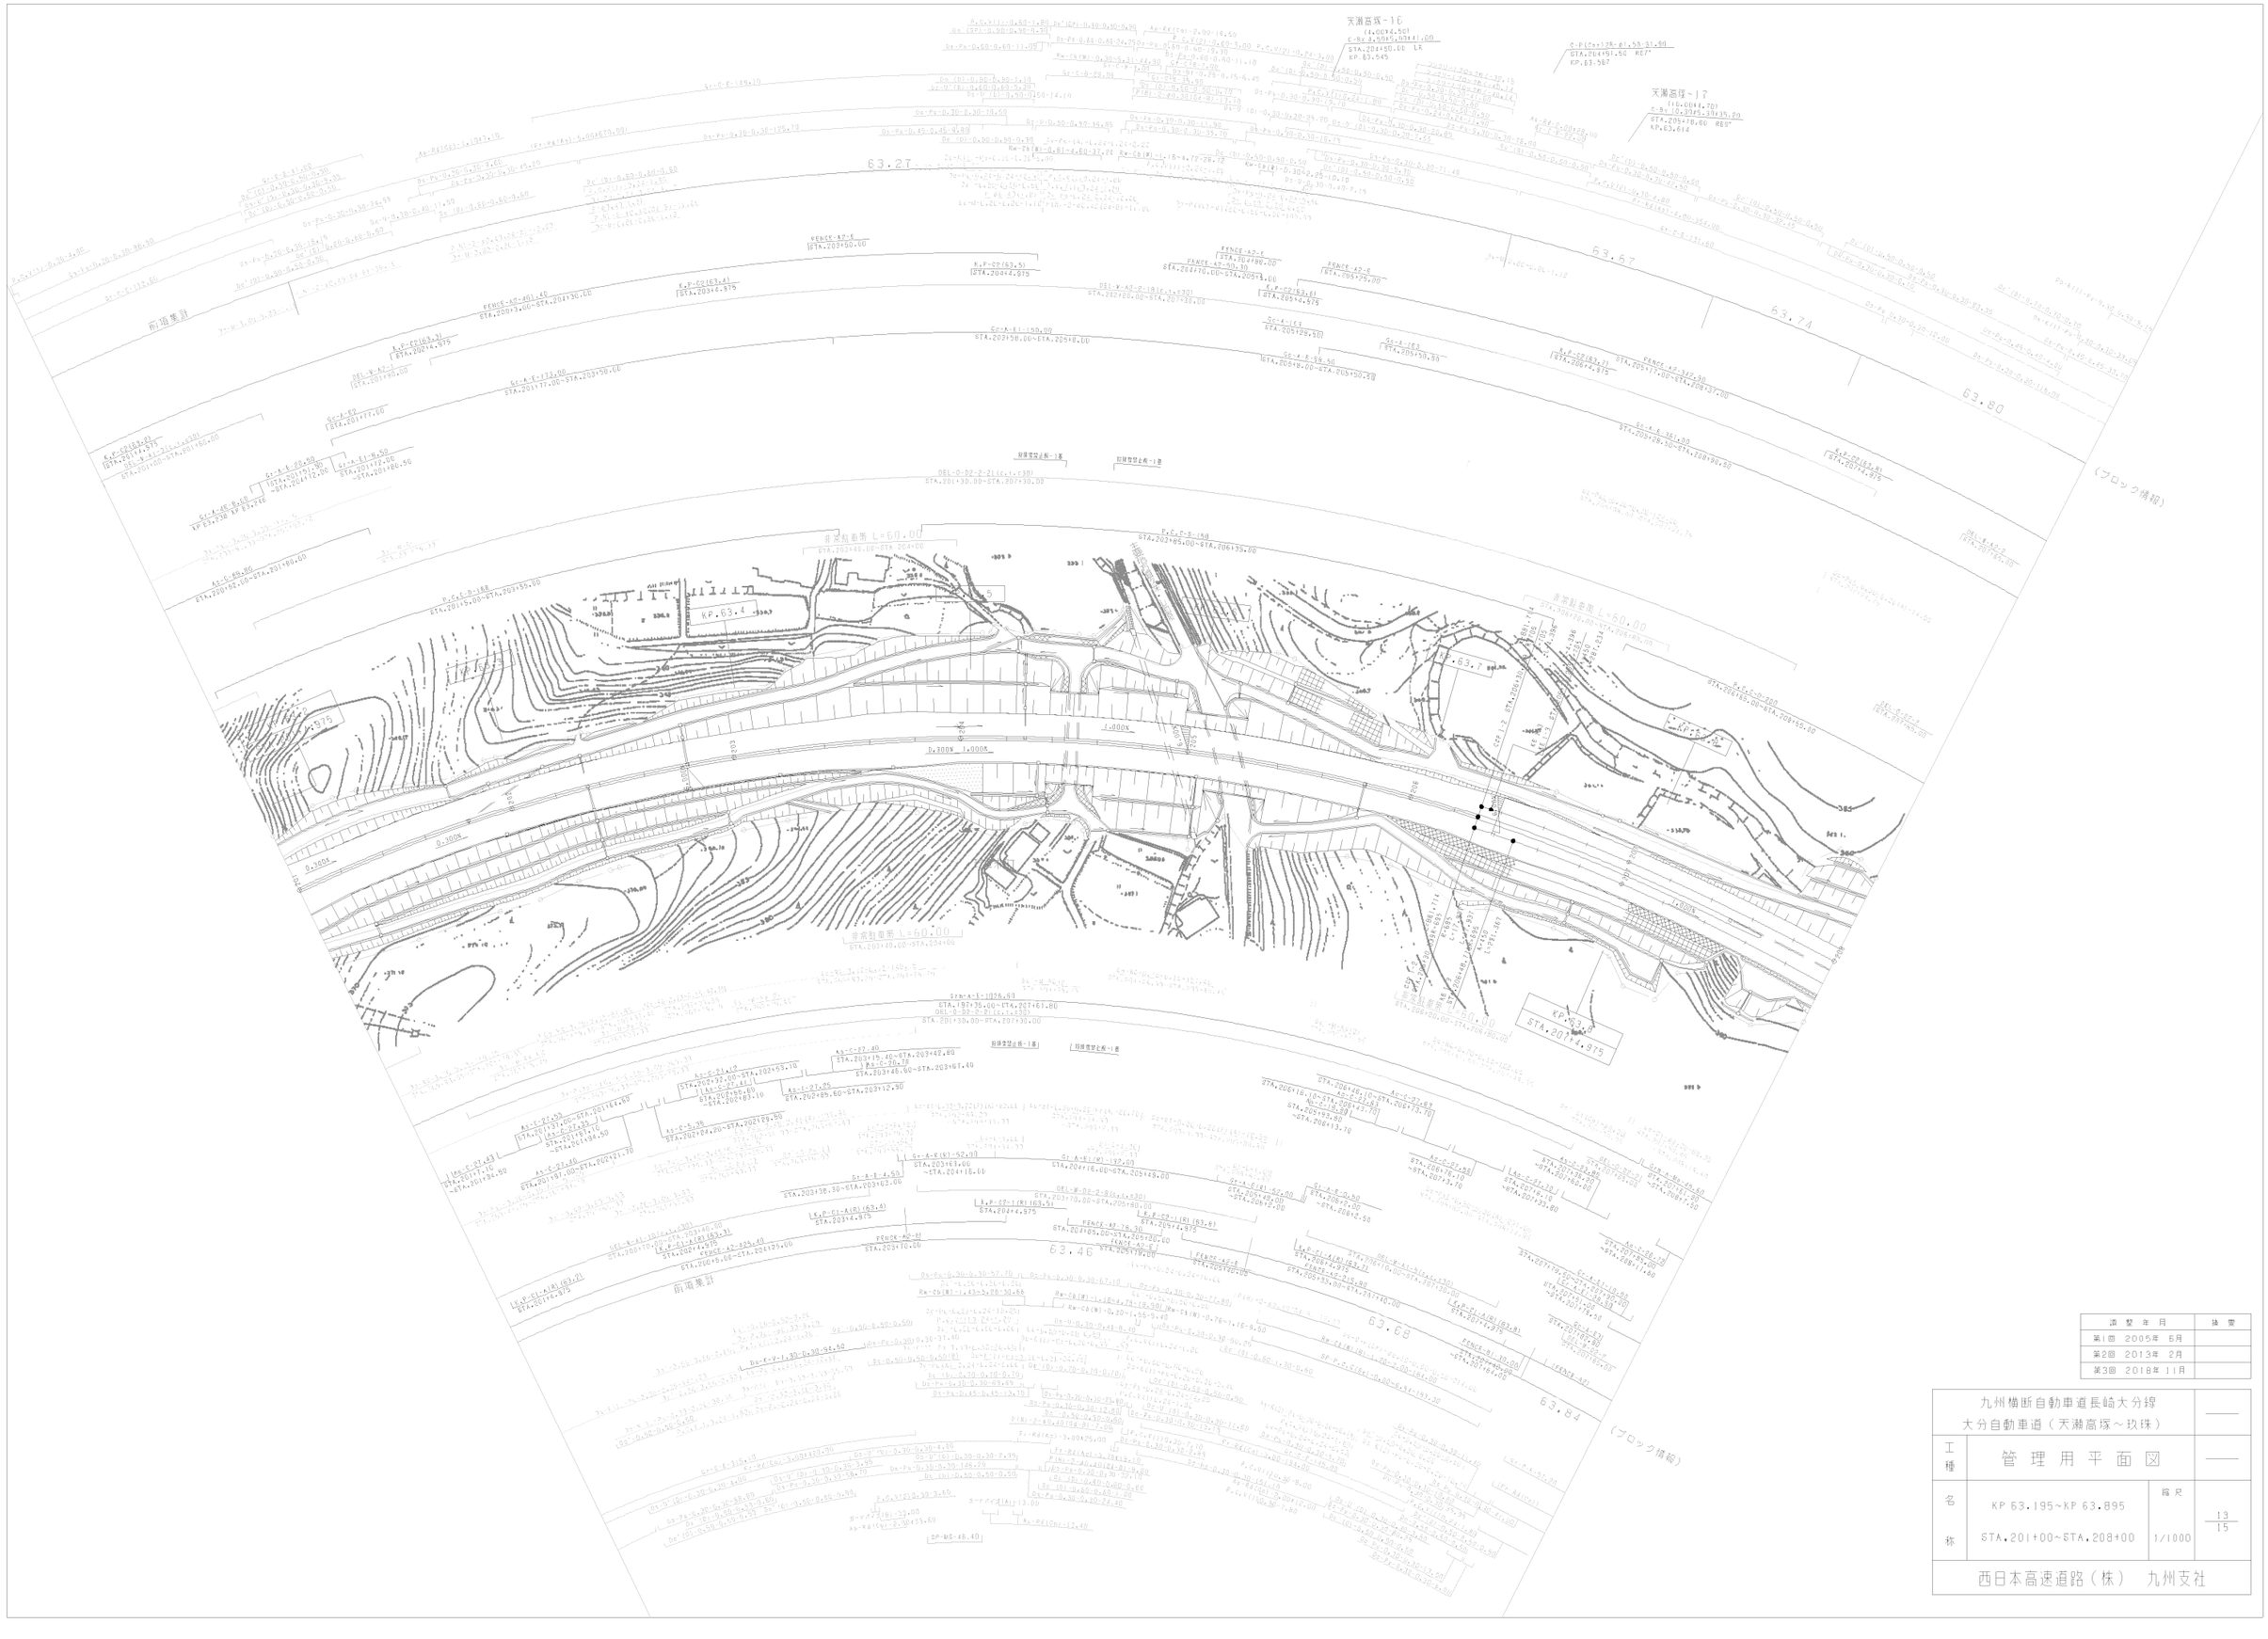

調 整 年 月	摘 要
第1回 2005年 6月	
第2回 2013年 2月	
第3回 2018年 11月	

九州横断自動車道長崎大分線 大分自動車道（天瀬高塚～玖珠）			——
工種	管 理 用 平 面 図		——
名称	KP 63.195~KP 63.895 STA.201+00~STA.208+00	縮尺 1/1000	13/15
西日本高速道路（株） 九州支社			

九州横断自動車道長崎大分線
大分自動車道（天瀬高塚～玖珠）

工種	管理用平面図		
名称	KP 63.895~KP 64.595 STA.208+00~STA.215+00	縮尺 1/1000	14 15

西日本高速道路（株）　九州支社

調整年月	摘要
第1回 2005年 6月	
第2回 2011年 2月	
第3回 2013年 2月	



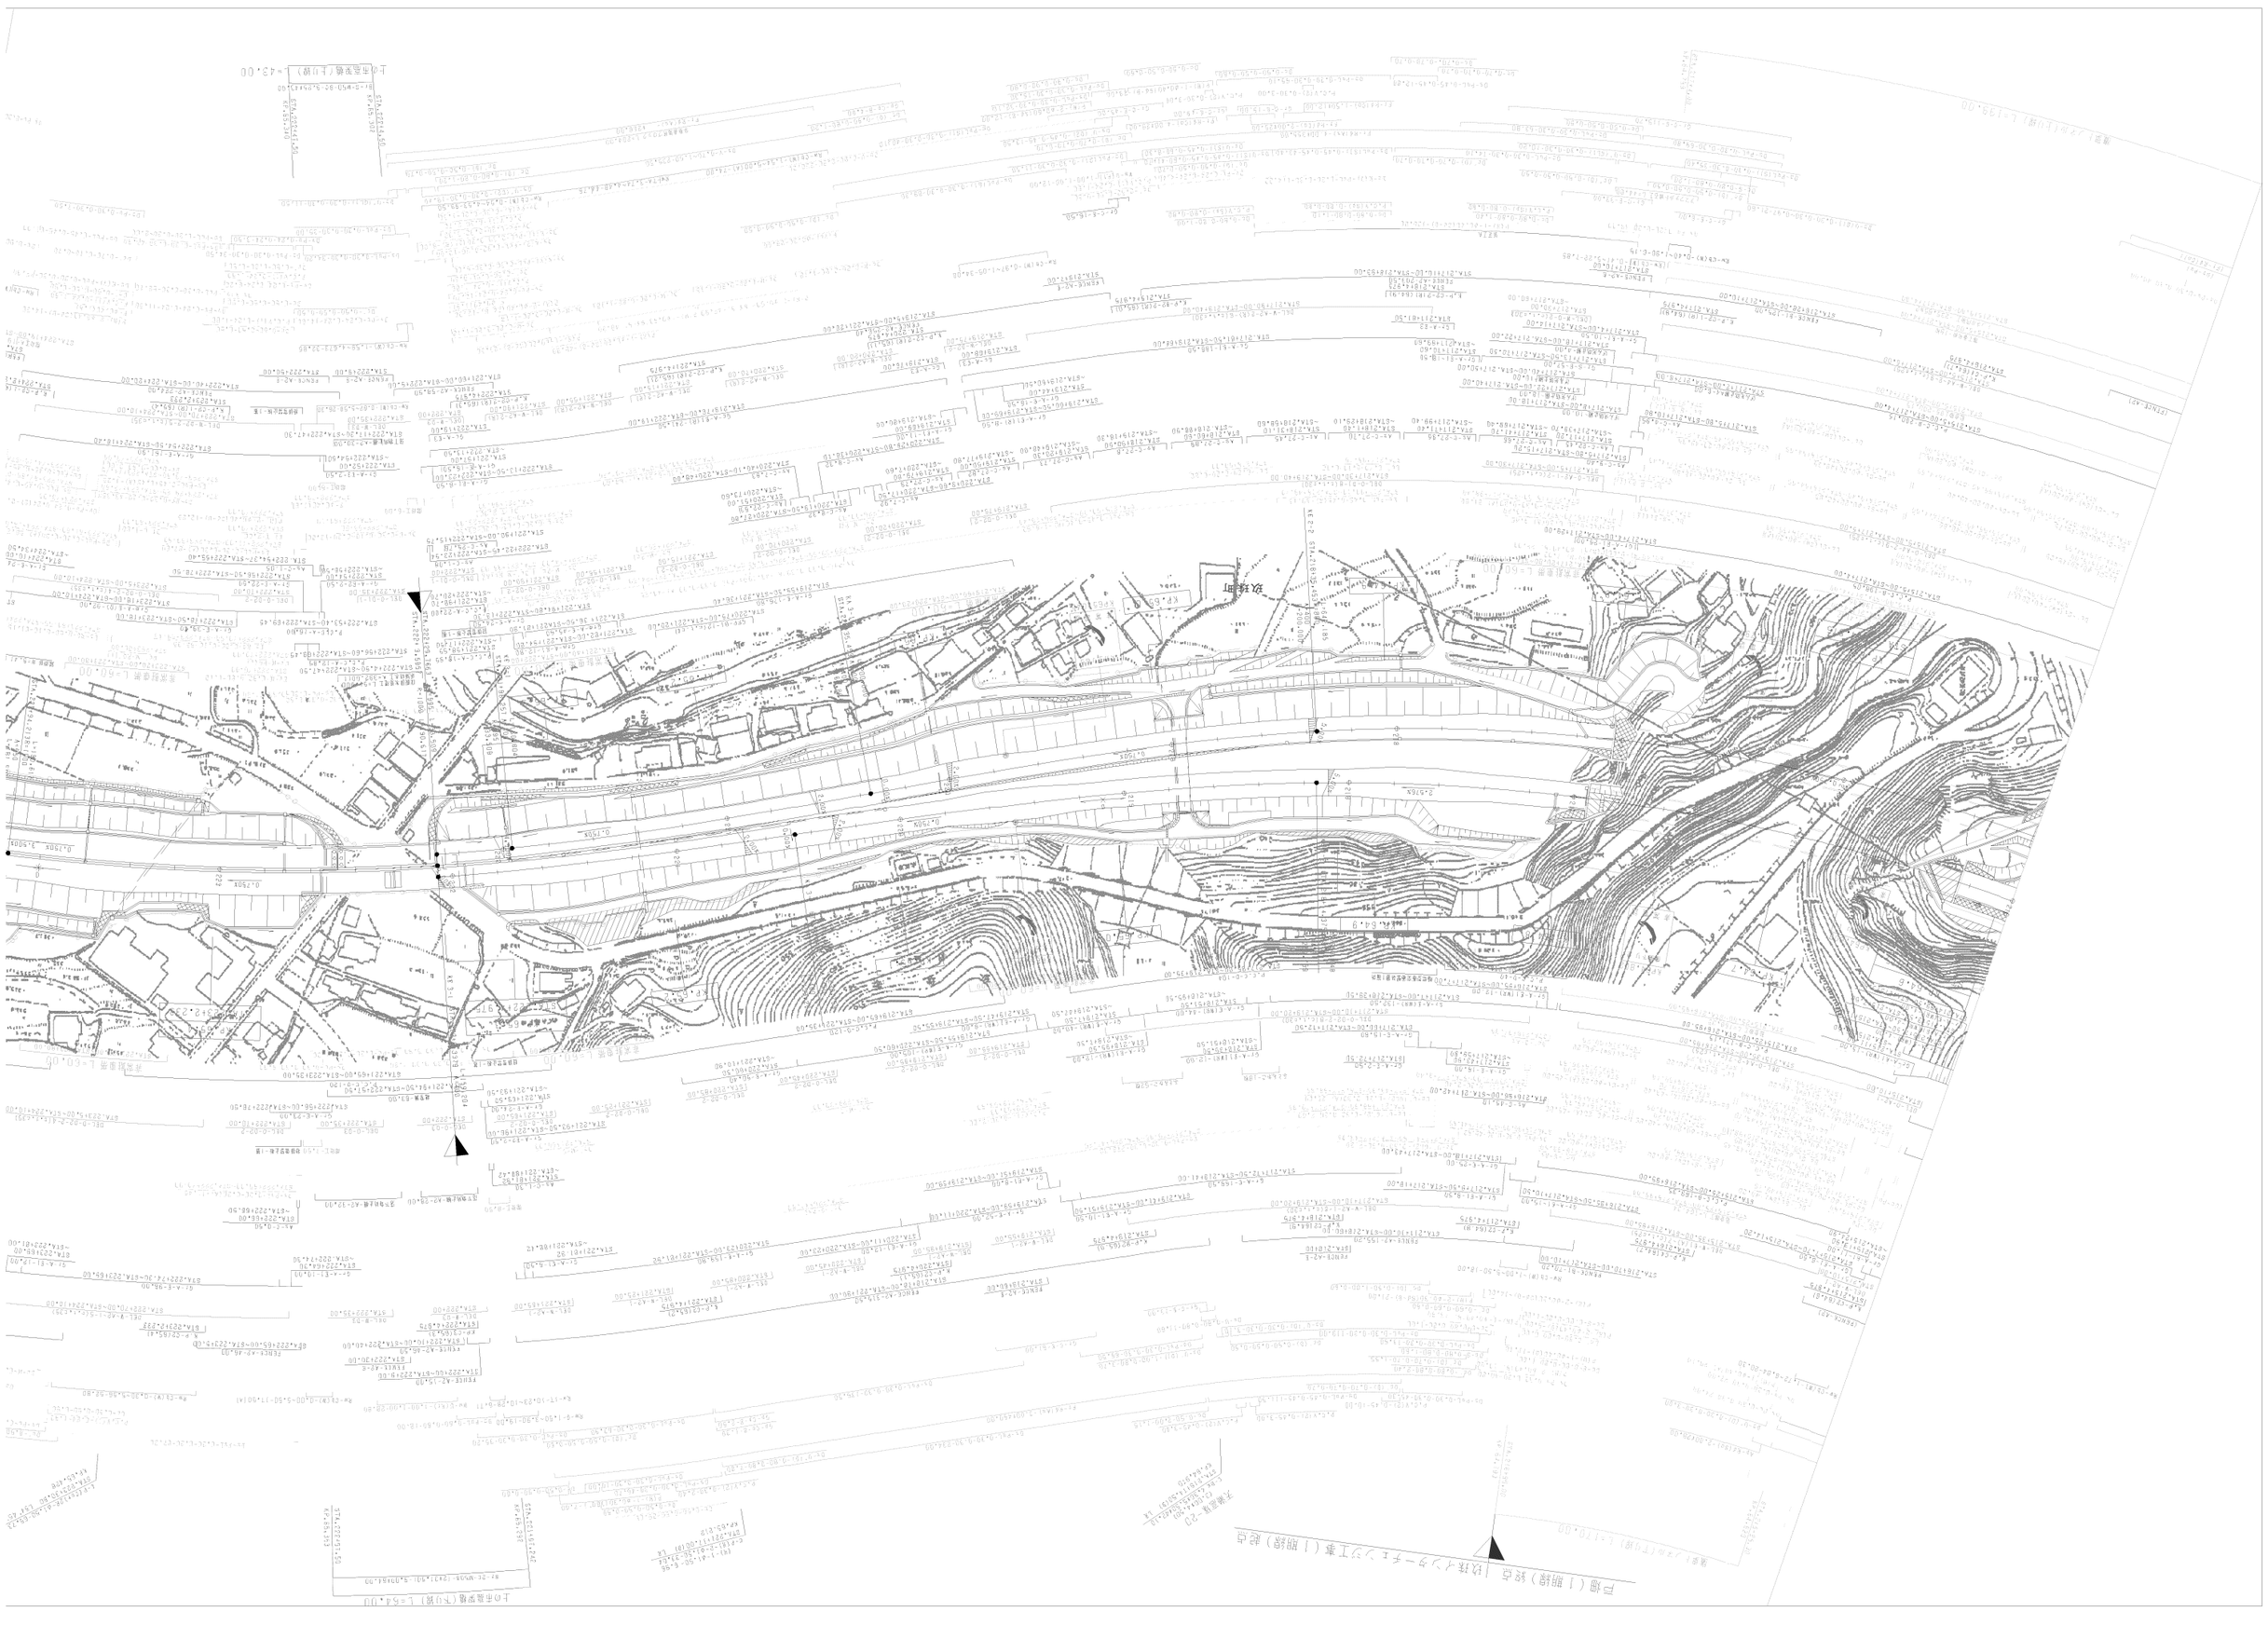



測 量 年 月	摘 要
第1回 2005年 5月	
第2回 2013年 2月	

九州横断自動車道長崎大分線
大分自動車道（天瀬高塚～玖珠）

工種	管理用平面図		
名称	KP 64.595~KP 65.558 STA.215+00~STA.224+60	縮尺 1/1000	15 15

西日本高速道路（株） 九州支社

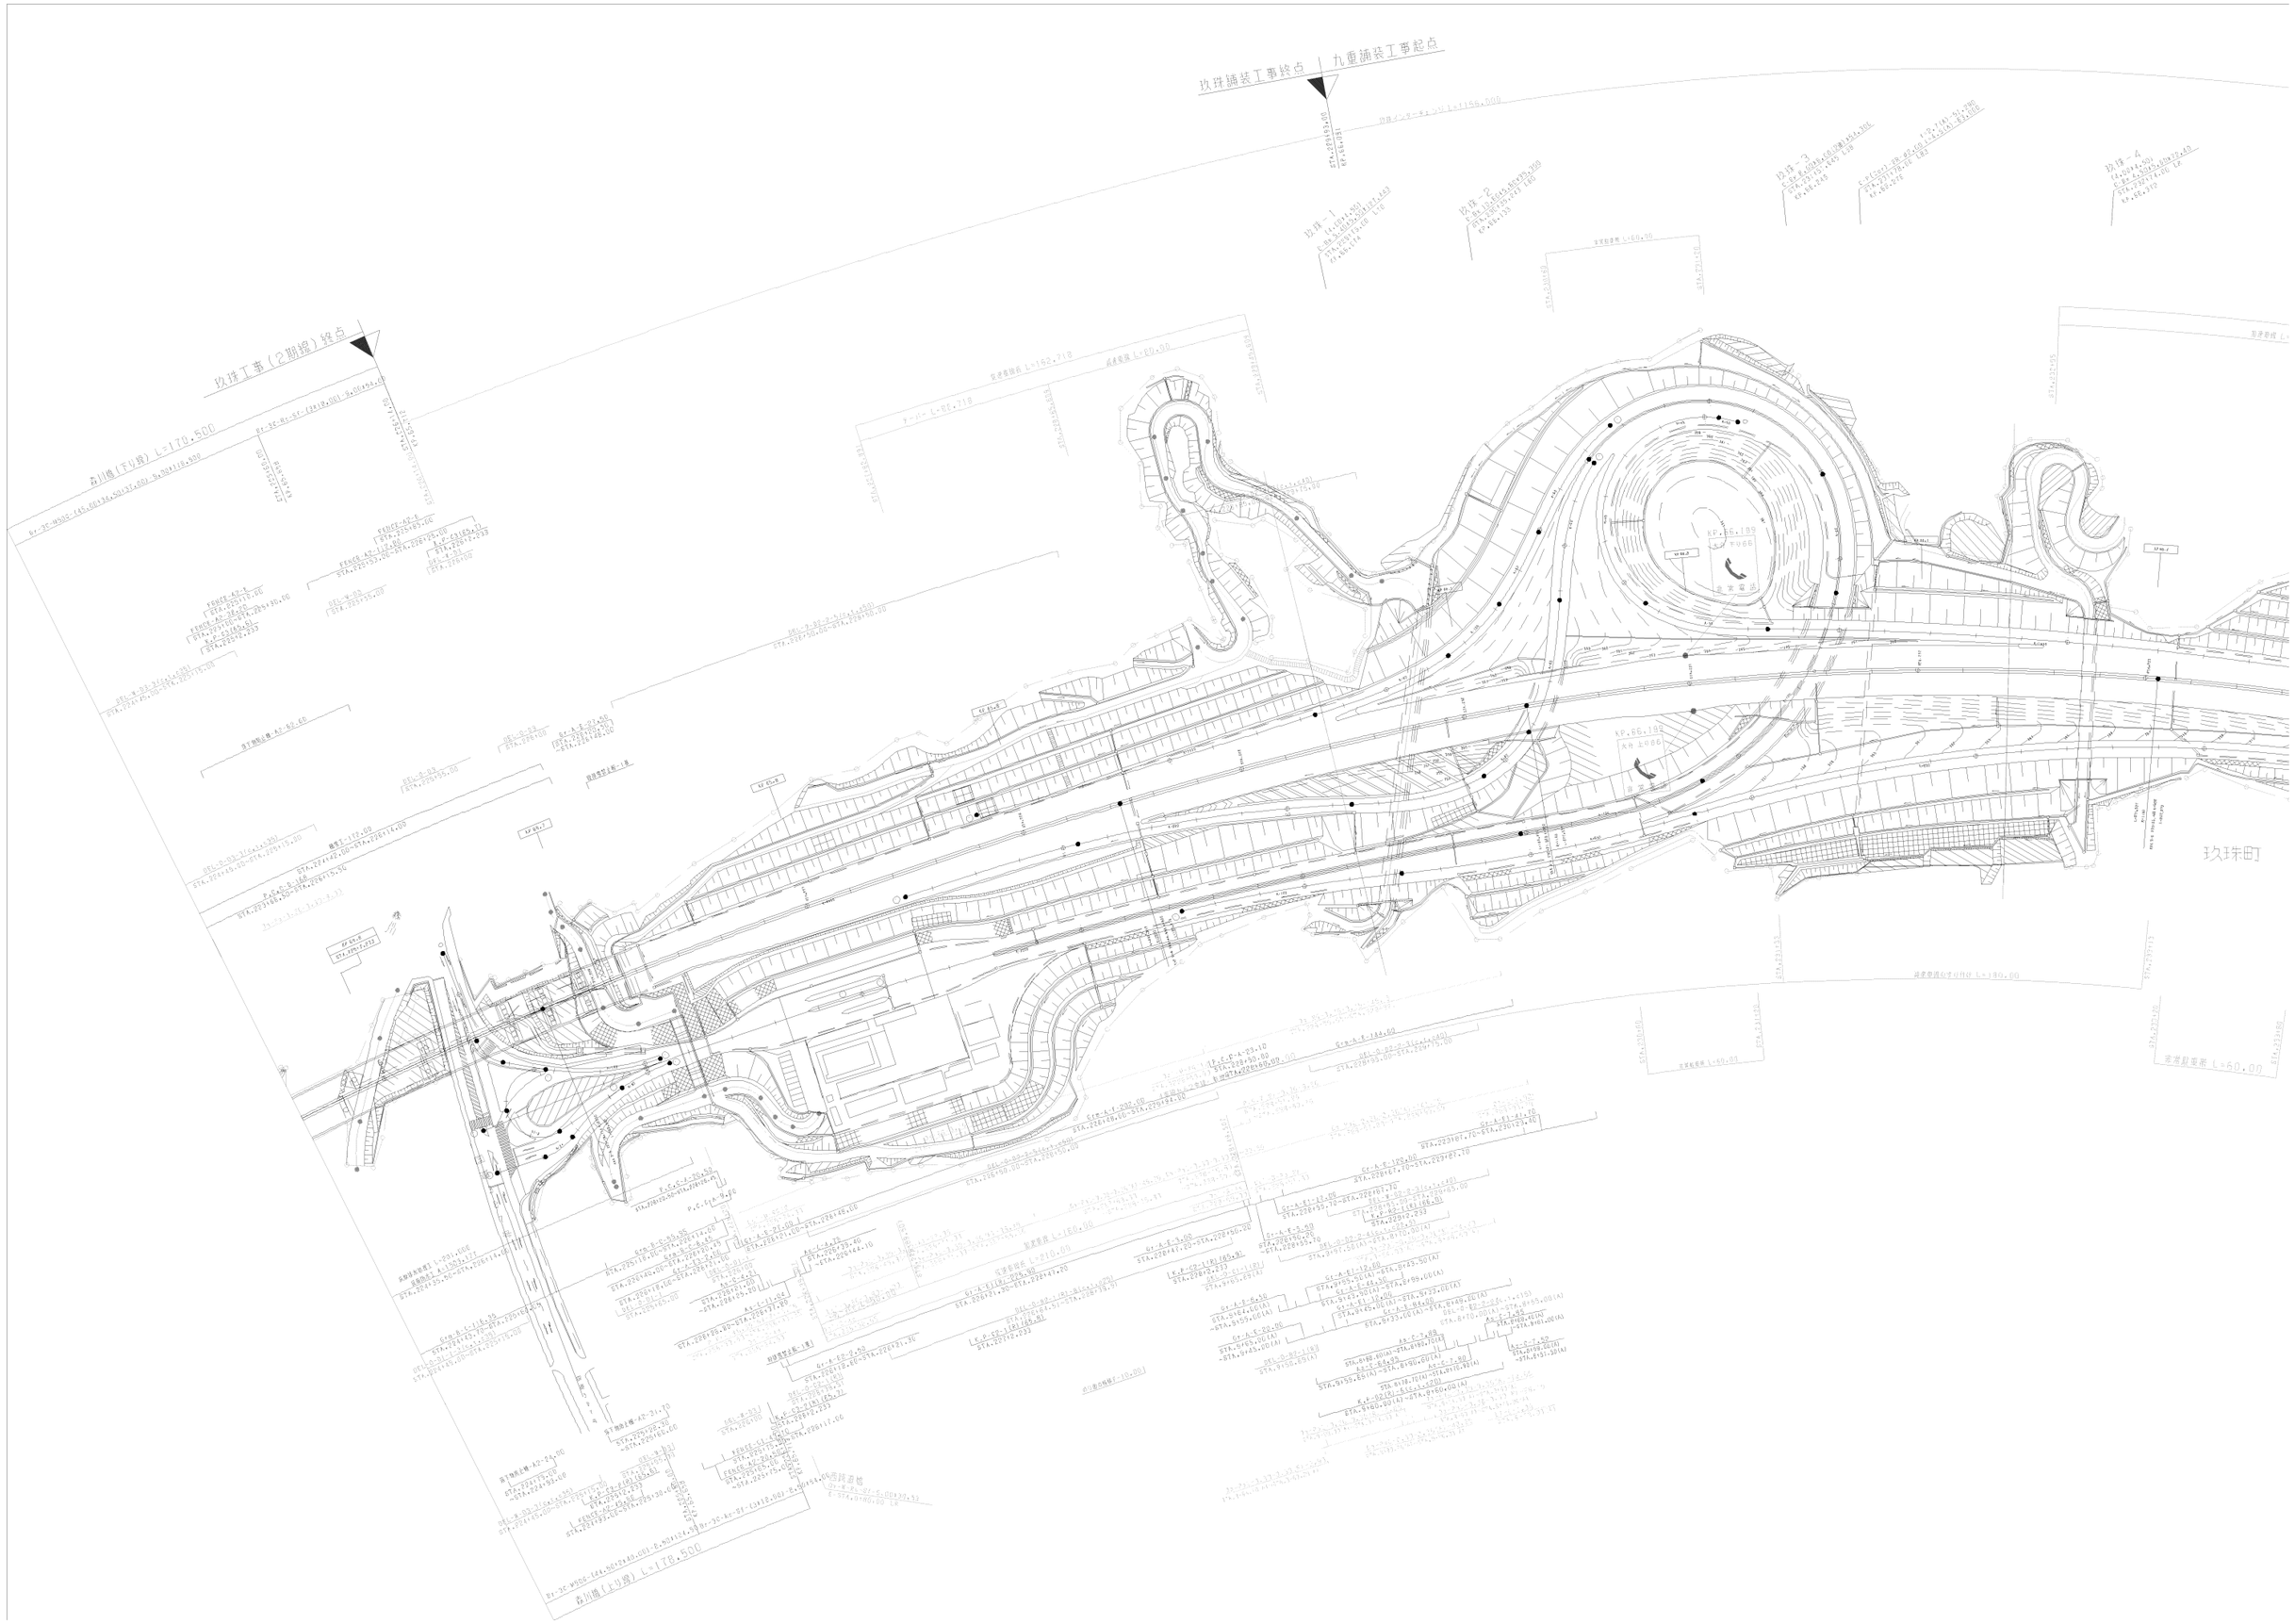

玖珠舗装工事終点
九重舗装工事起点
玖珠工事（2期線）終点
玖珠町

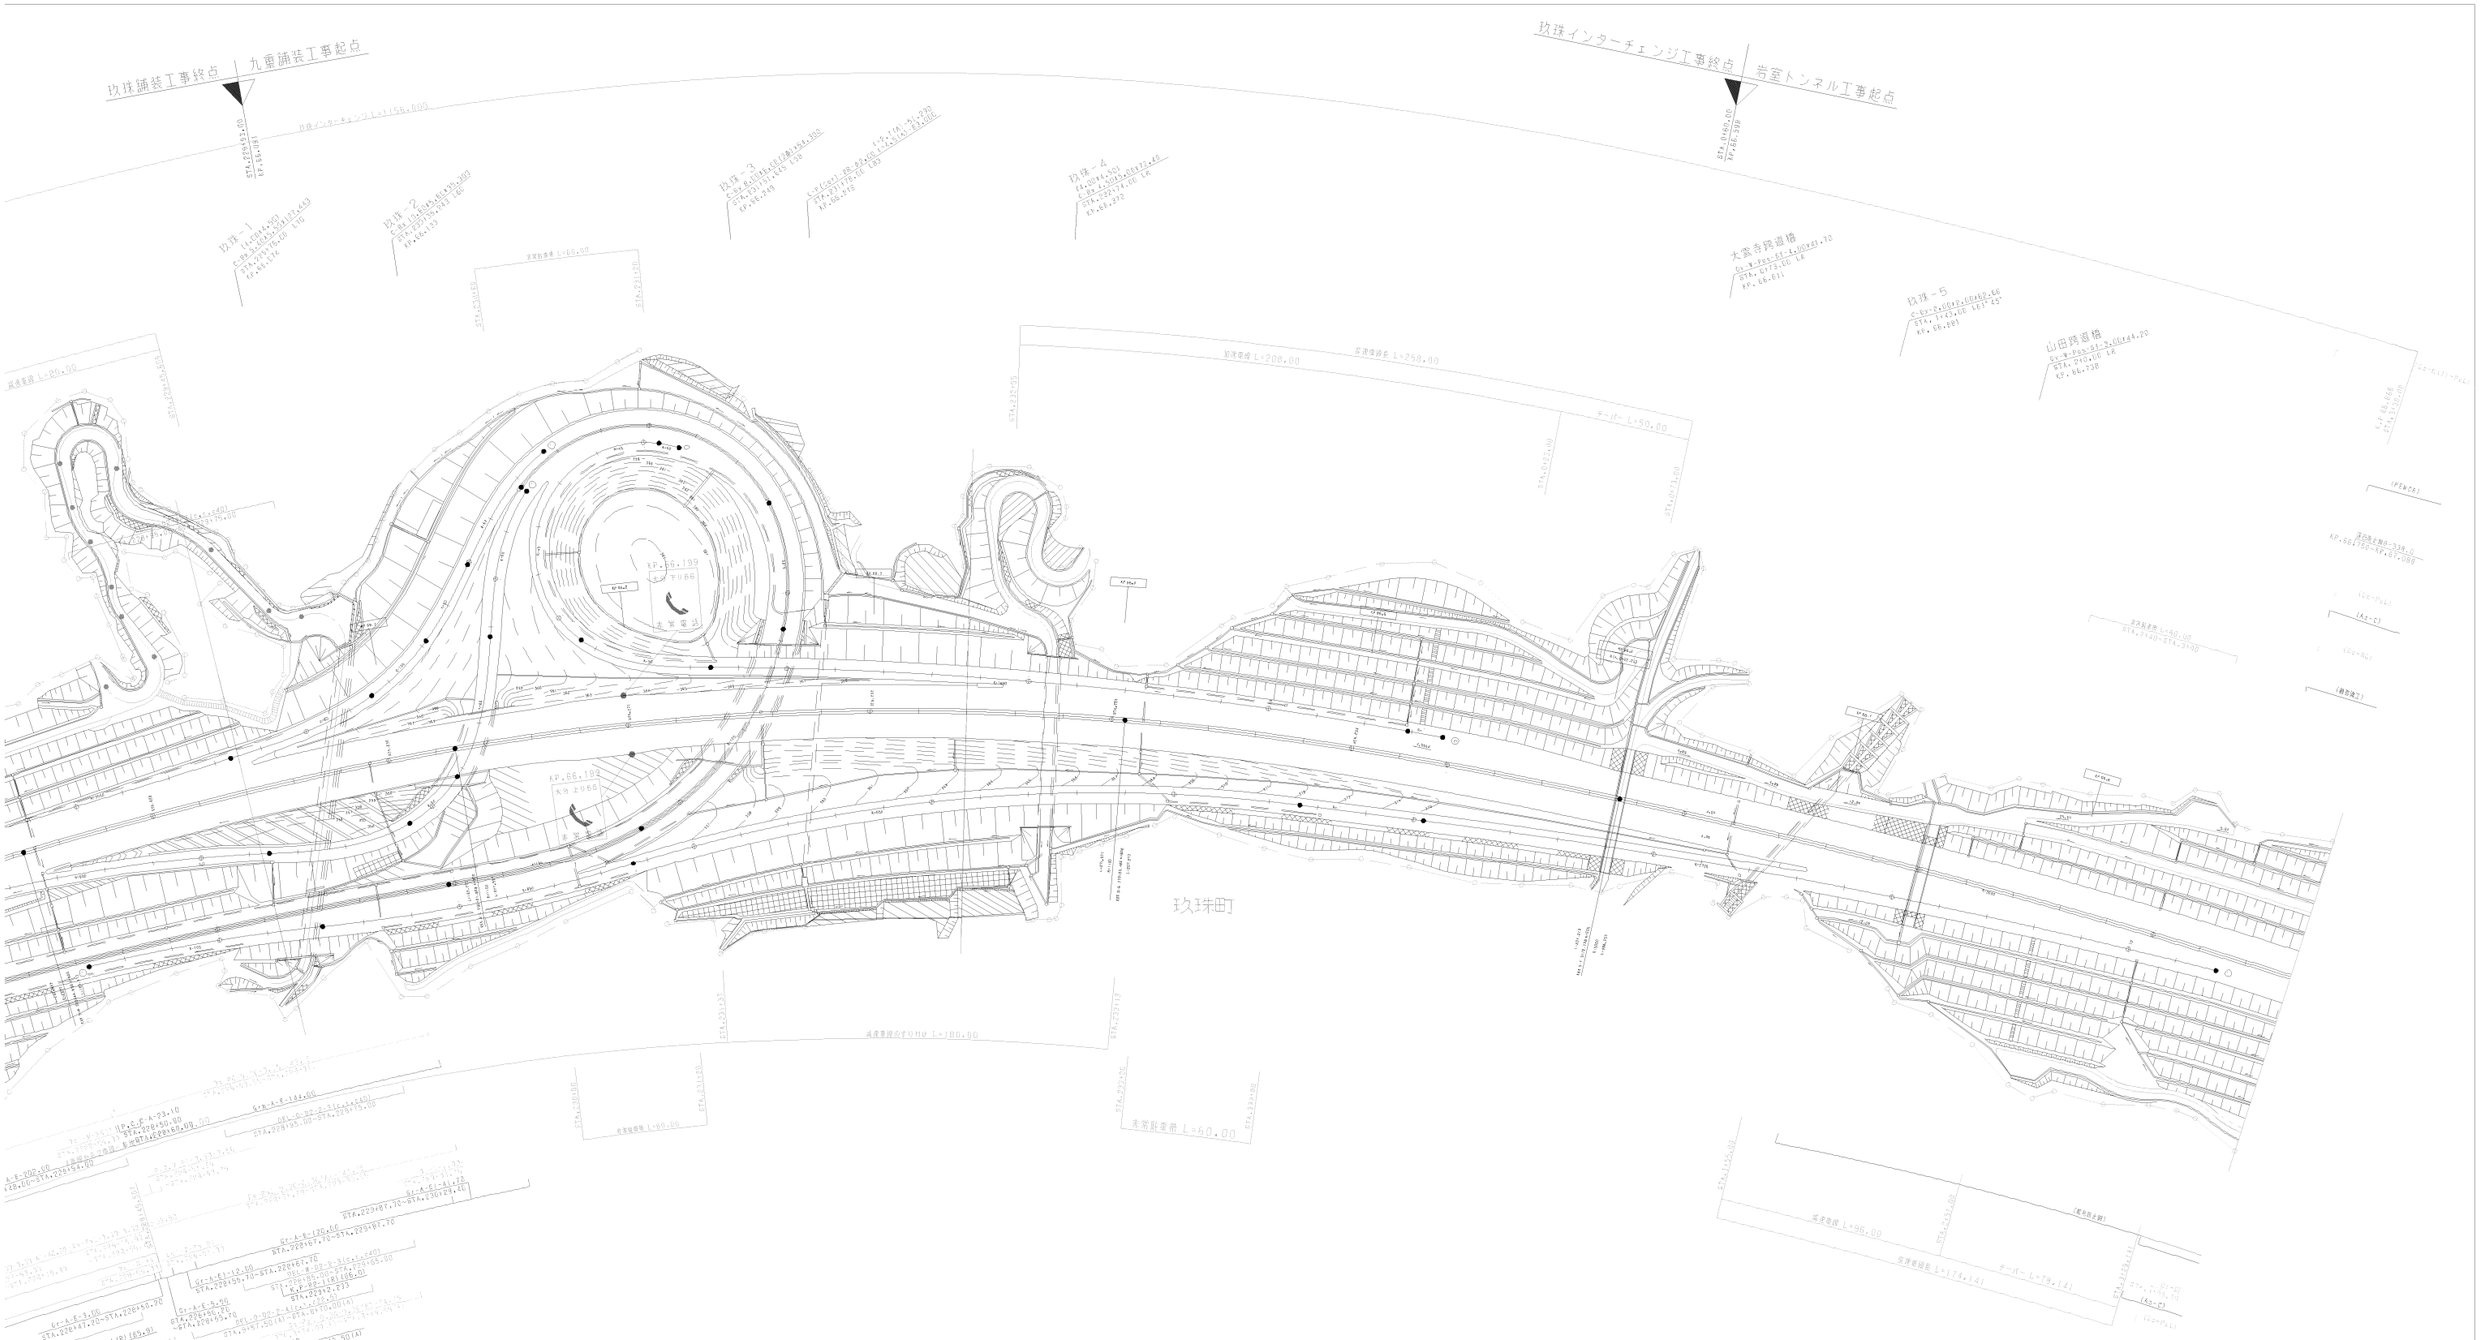

調整年月	備考
第1回 2006年 1月	
第2回 2011年 2月	
第3回 2013年 2月	
第4回 2019年 7月	
第5回 2021年 7月	

九州横断自動車道長崎大分線 大分自動車道（玖珠～九重）		——
工種	管理用平面図	——
名称	玖珠IC KP 65.558~KP 66.898 STA.224+60~STA.3+60	縮尺 1/1000 — 1/13
西日本高速道路（株） 九州支社		

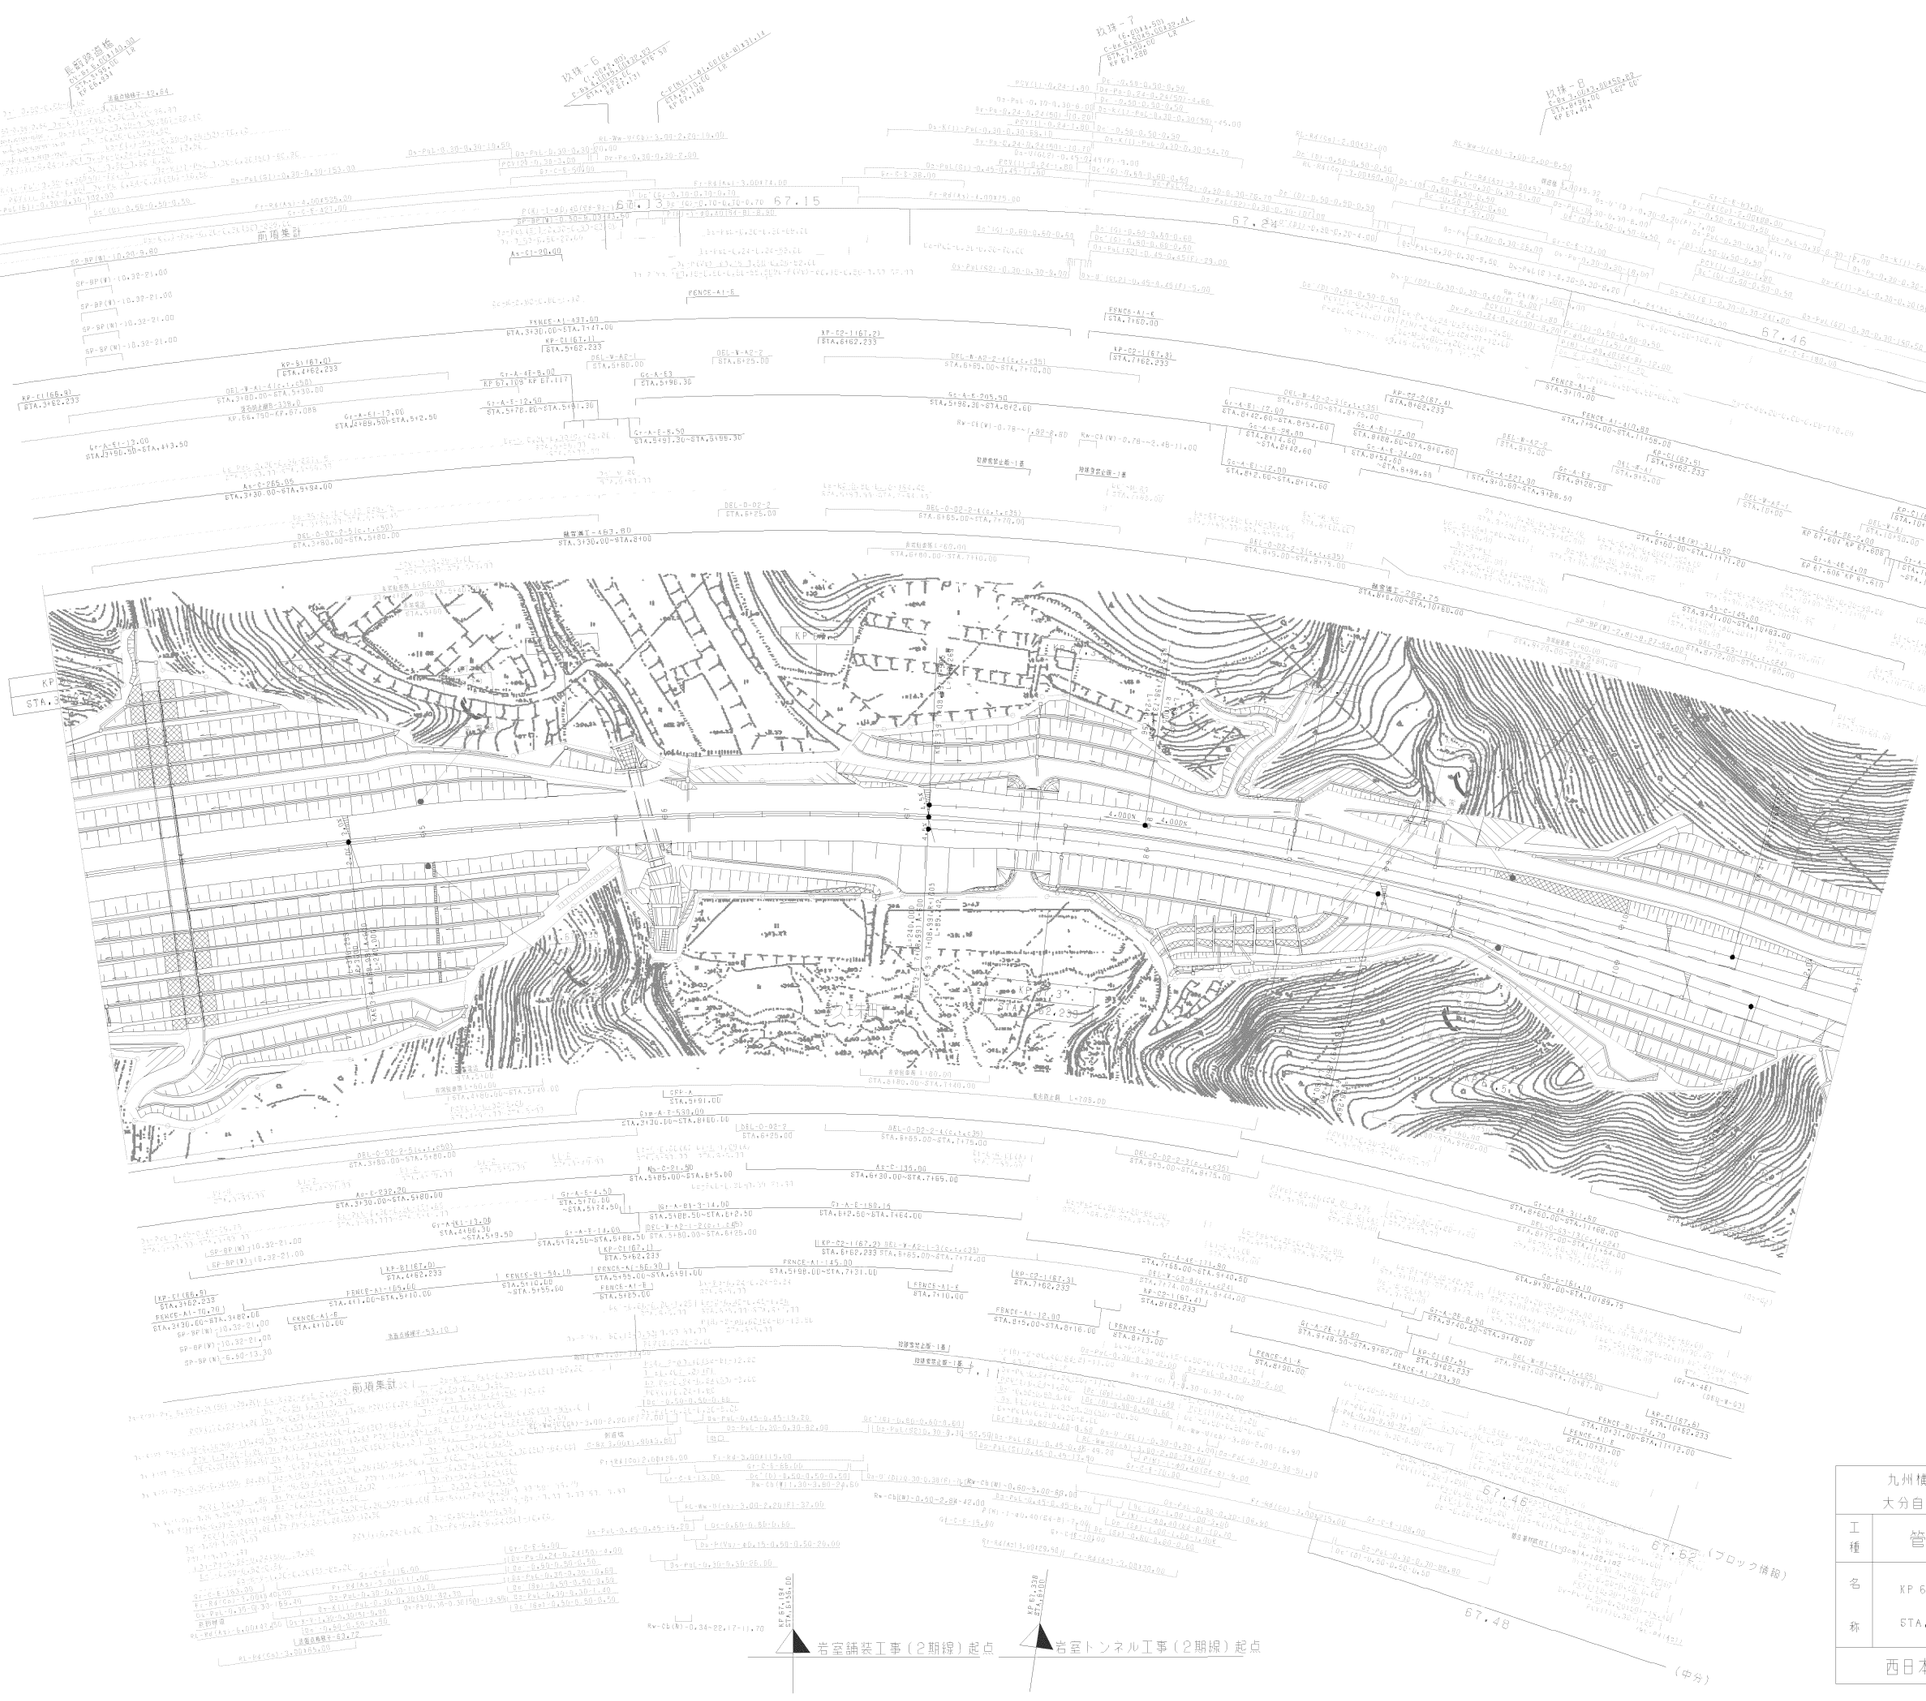

調整年月	摘要
第1回 2006年 1月	
第2回 2011年 2月	
第3回 2013年 2月	
第4回 2018年 11月	

九州横断自動車道長崎大分線 大分自動車道（玖珠～九重）			——
工種	管理用平面図		——
名称	KP 66.898～KP 67.638 STA.3+60～STA.11+00	縮尺 1/1000	2/13
西日本高速道路（株） 九州支社			

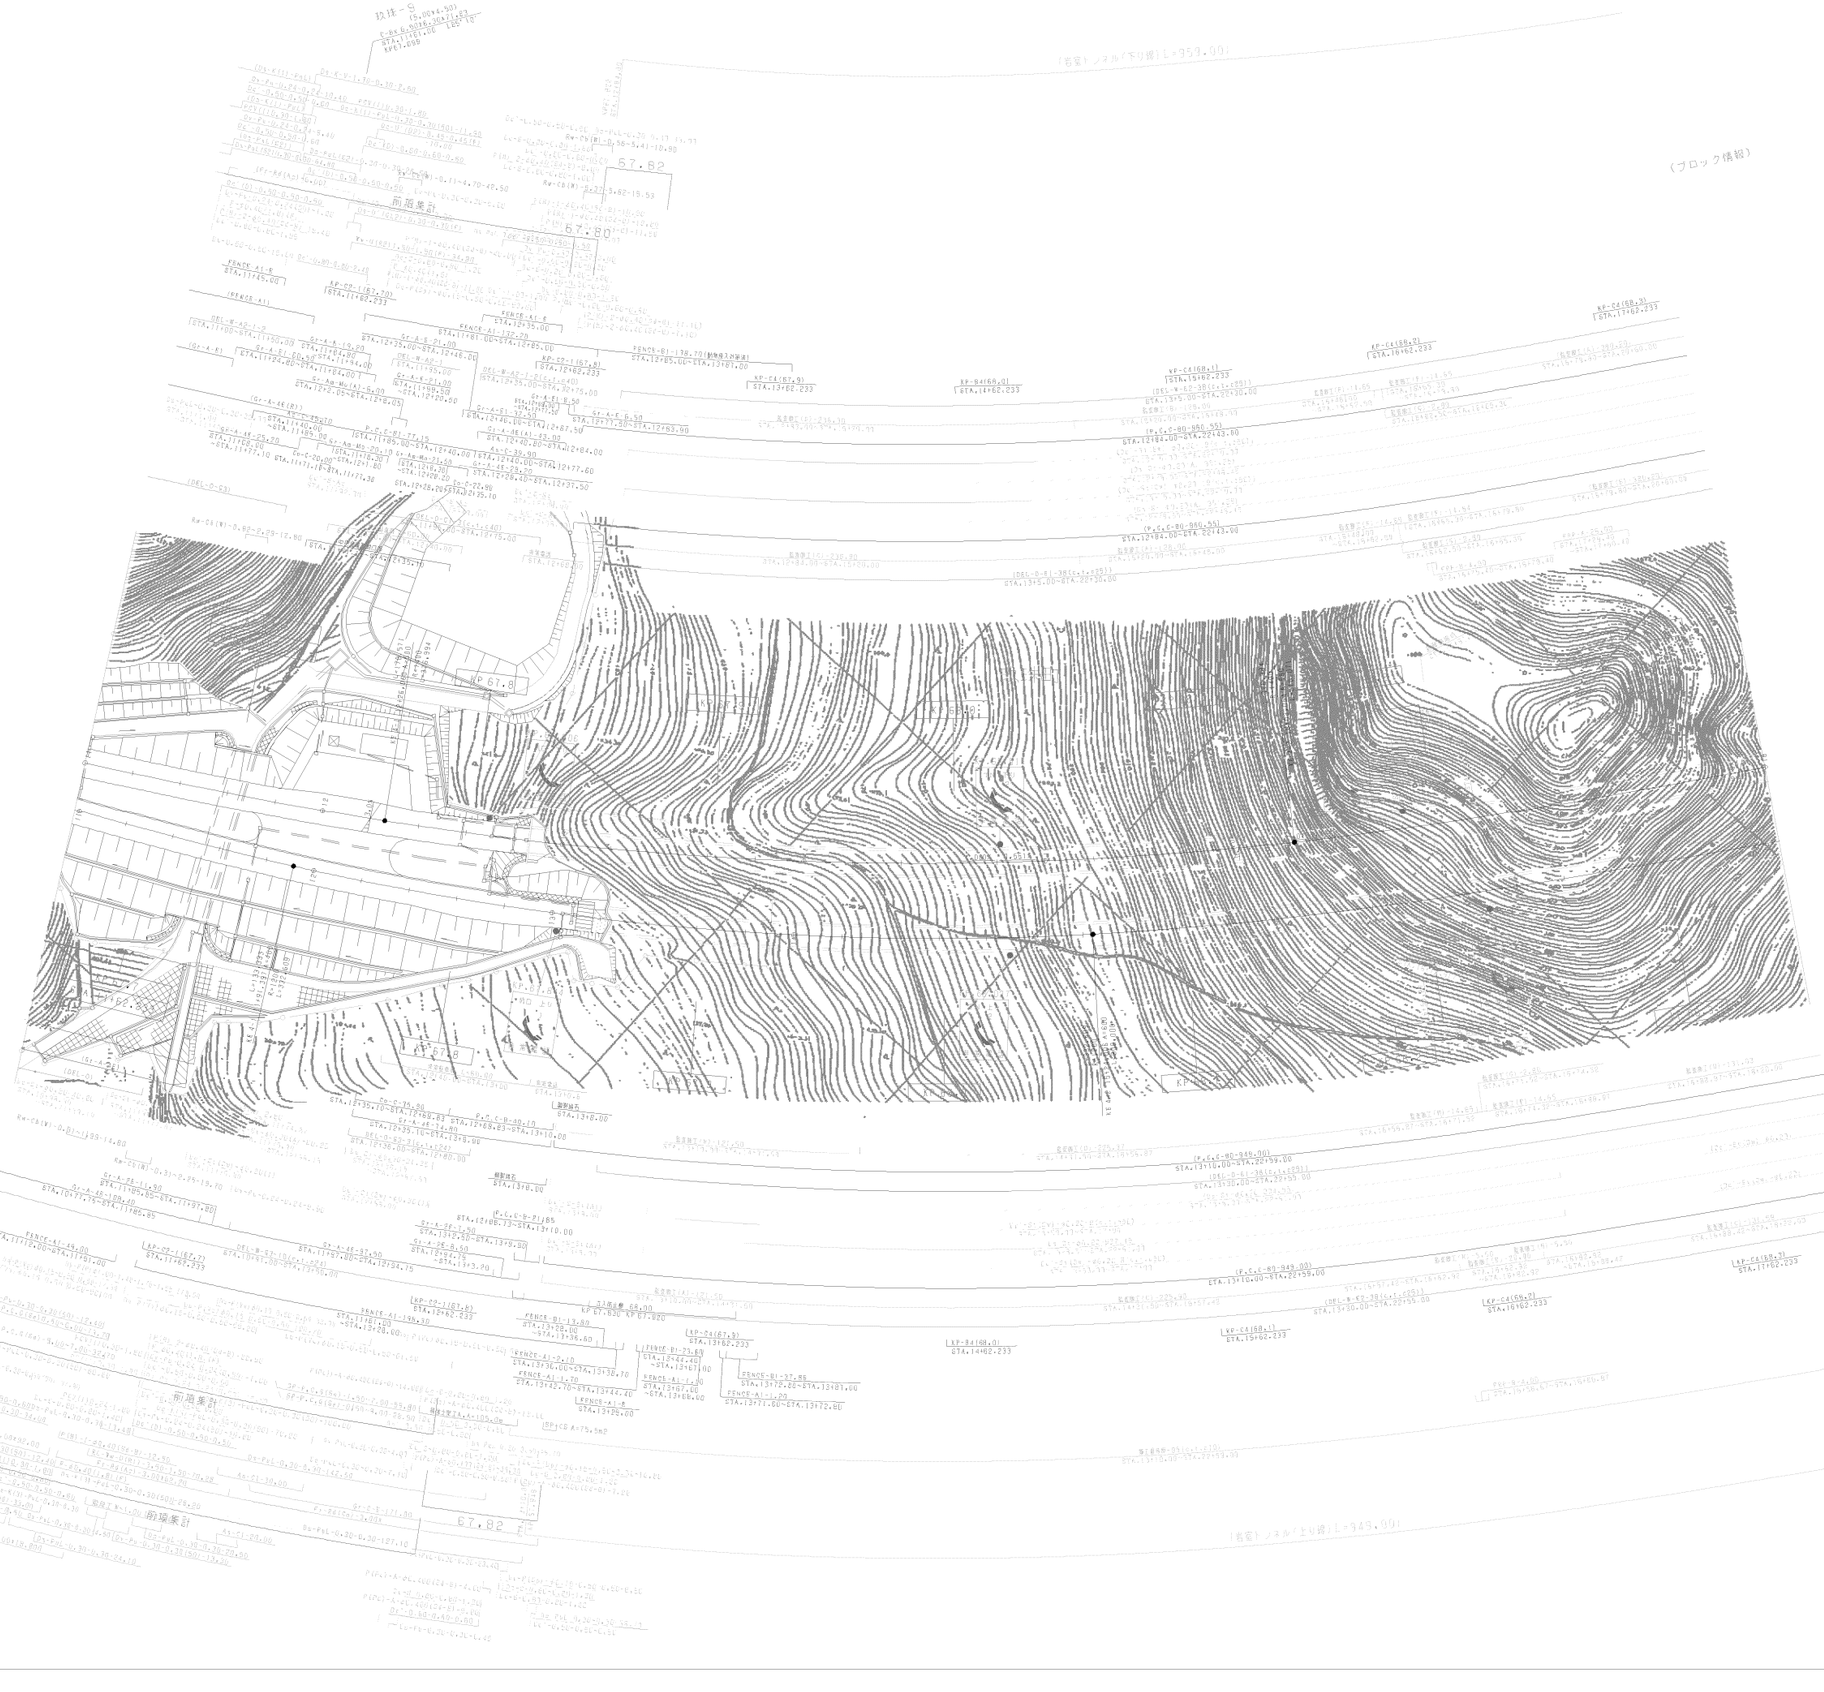

調整年月	時期
第1回 2006年 1月	
第2回 2011年 2月	
第3回 2013年 2月	
第4回 2019年 7月	
第5回 2020年 5月	

九州横断自動車道長崎大分線 大分自動車道（玖珠～九重）			——
工種	管理用平面図（中分）		——
名称	KP 67.638～KP 68.338 STA.11+00～STA.18+00	縮尺 1/1000	3/13
西日本高速道路（株） 九州支社			

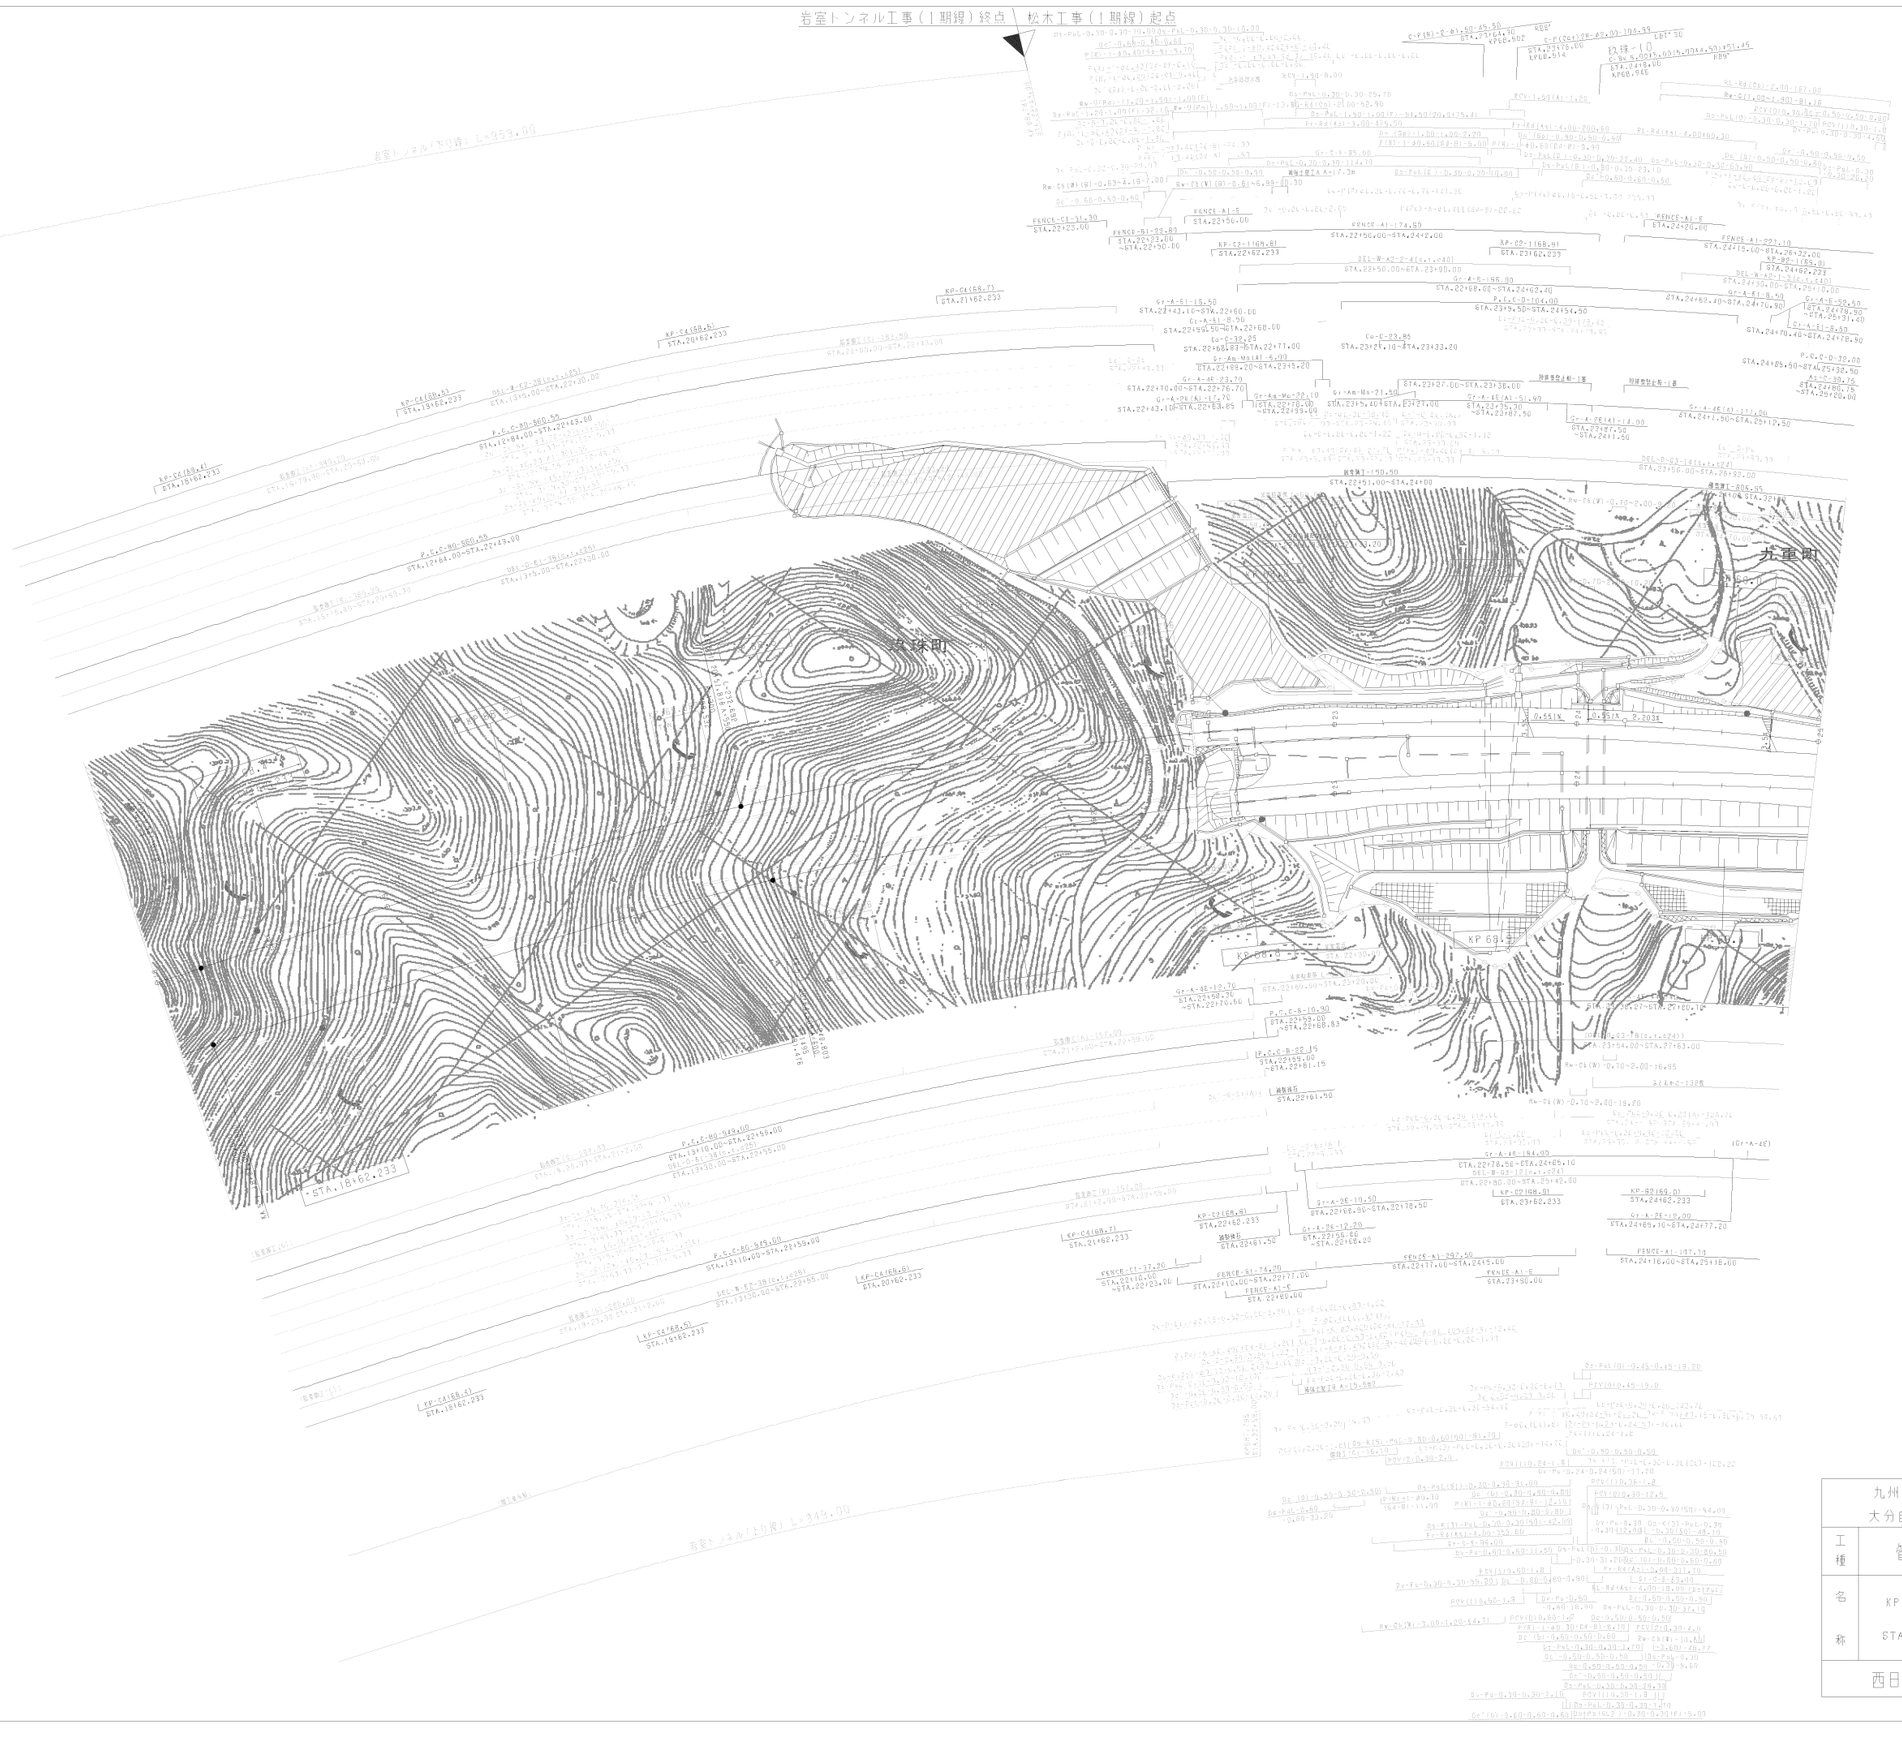

調整年月	摘要
第1回 2006年 1月	
第2回 2011年 2月	
第3回 2013年 2月	

九州横断自動車道長崎大分線 大分自動車道（玖珠～九重）			——
工種	管理用平面図		——
名称	KP 68.338~KP 69.038 STA.18+00~STA.25+00	縮尺 1/1000	4 13
西日本高速道路（株） 九州支社			

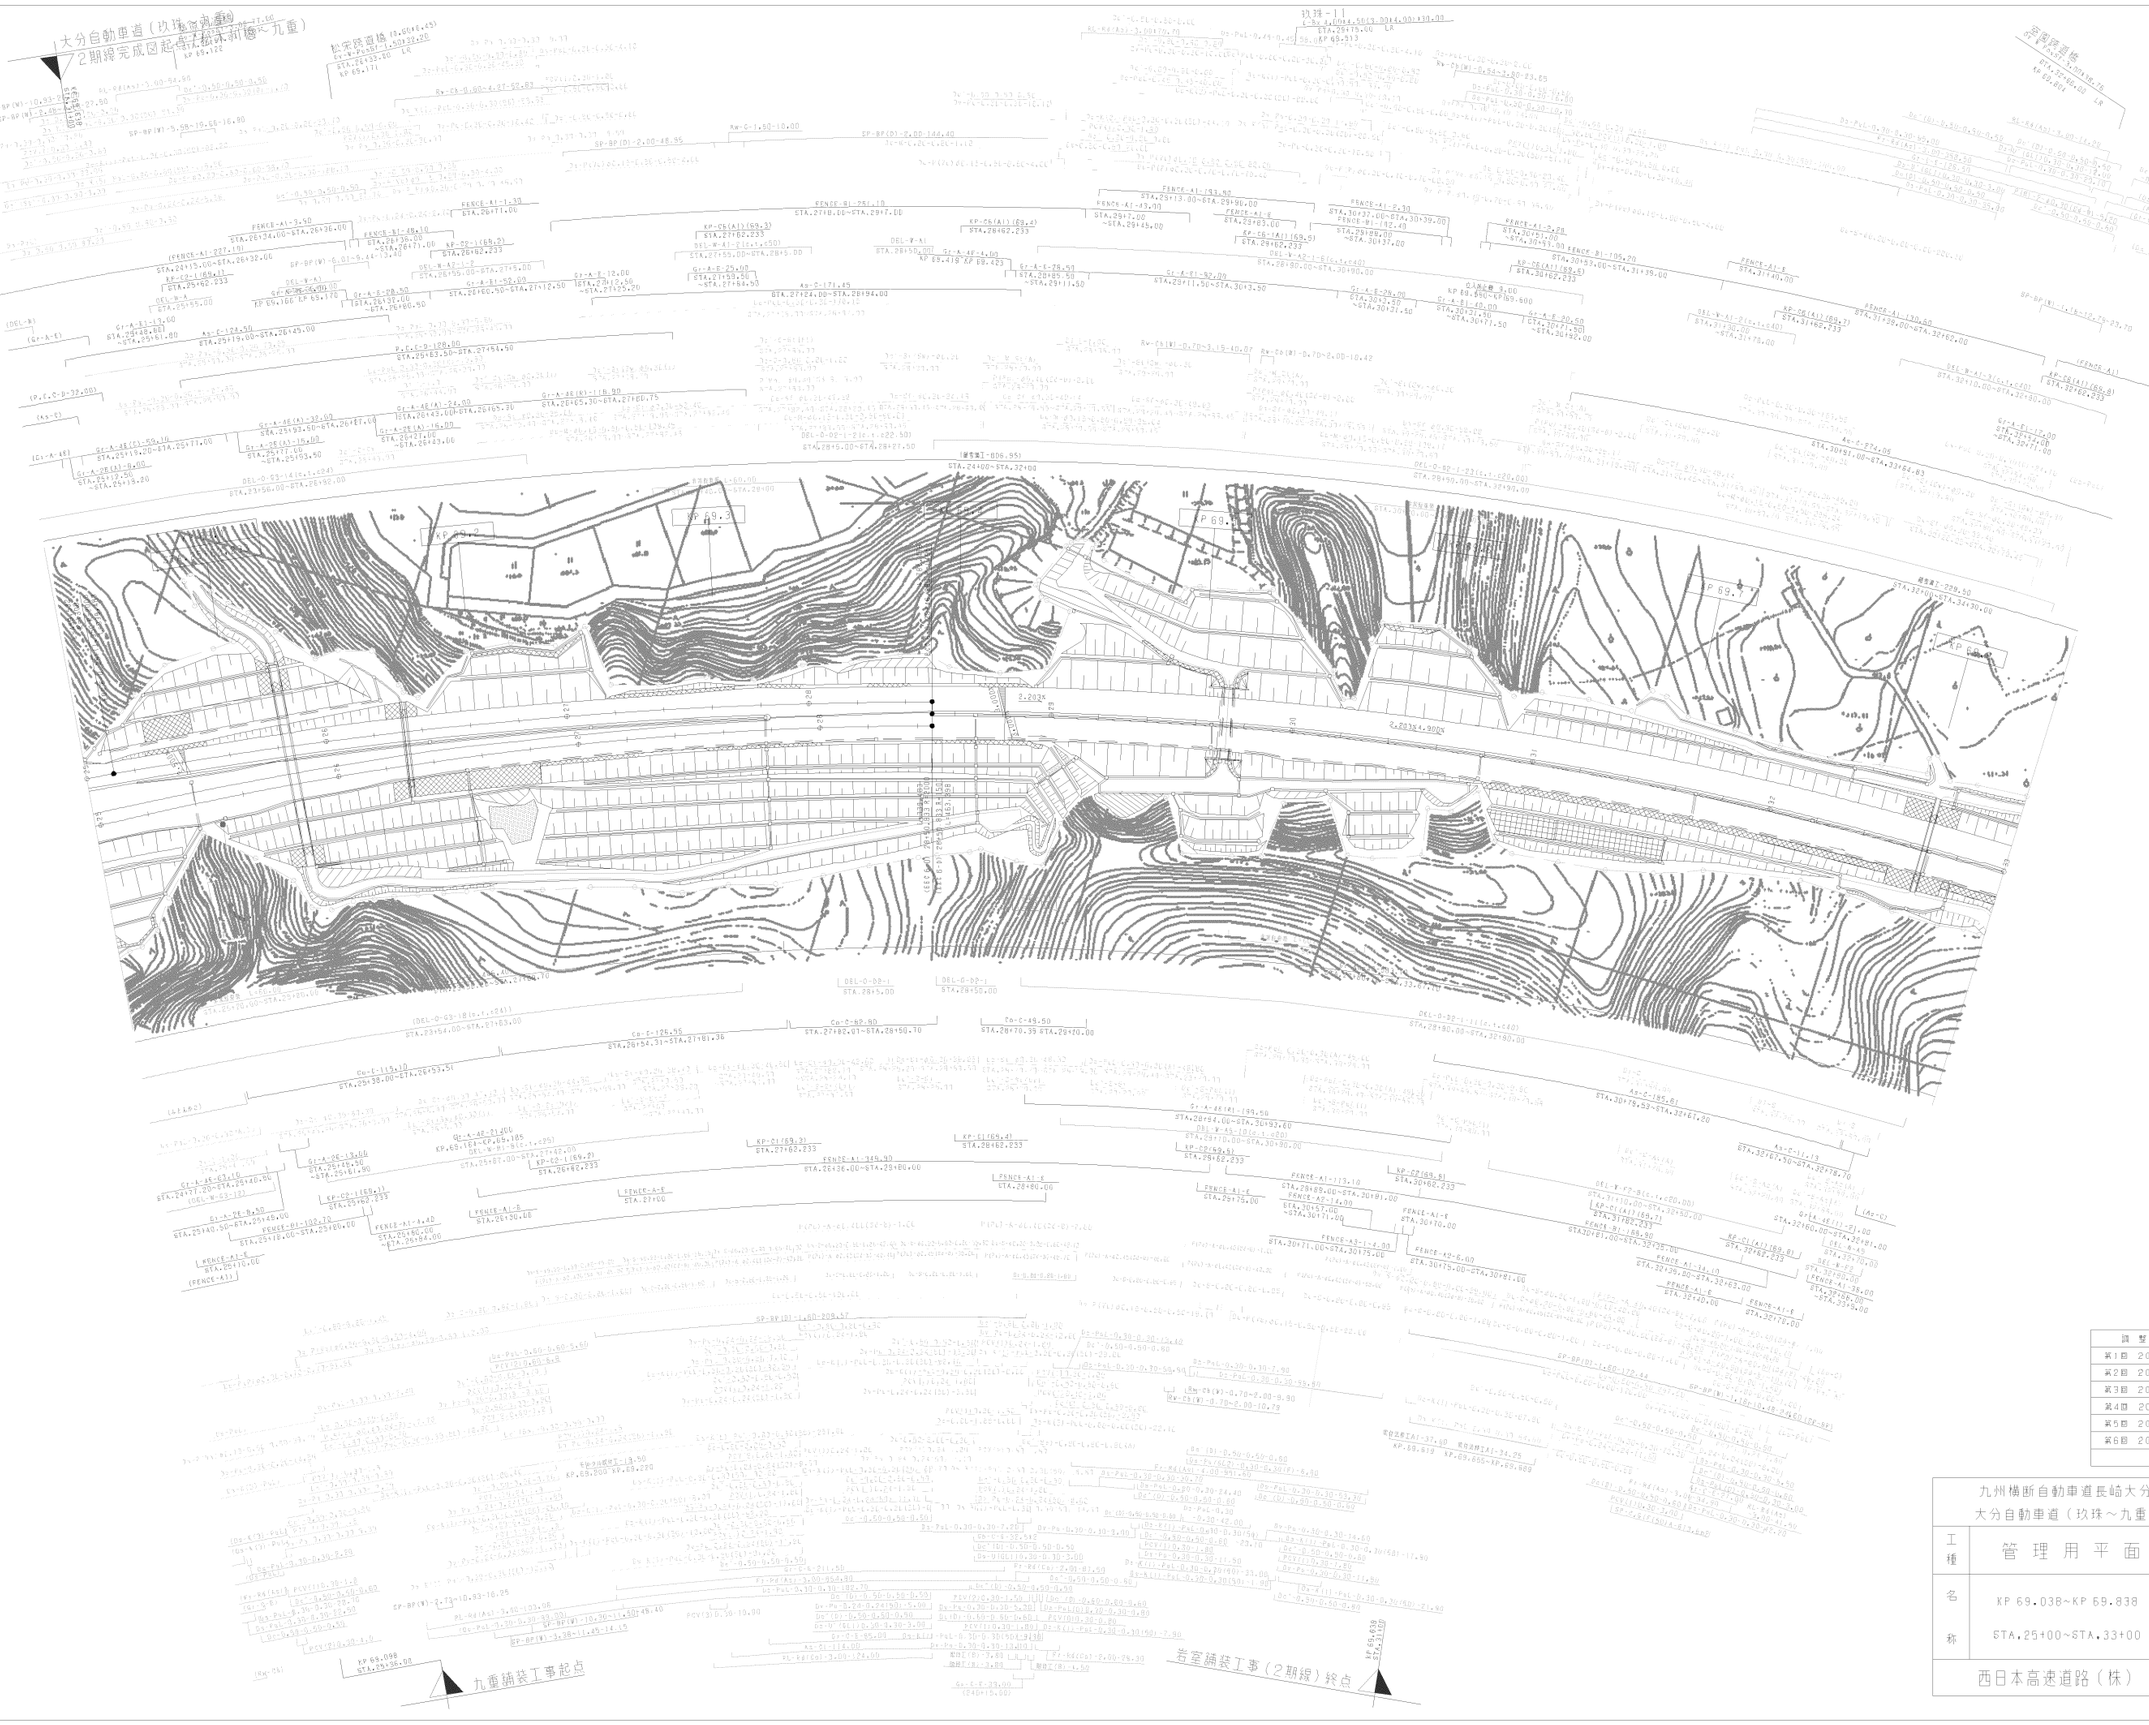

調 整 年 月	摘 要
第1回 2006年 1月	
第2回 2011年 2月	
第3回 2013年 2月	
第4回 2018年 11月	
第5回 2021年 7月	
第6回 2023年 6月	

九州横断自動車道長崎大分線 大分自動車道（玖珠～九重）			——
工種	管 理 用 平 面 図		——
名称	KP 69.038～KP 69.838 STA.25+00～STA.33+00	縮尺 1/1000	5 13
西日本高速道路（株） 九州支社			

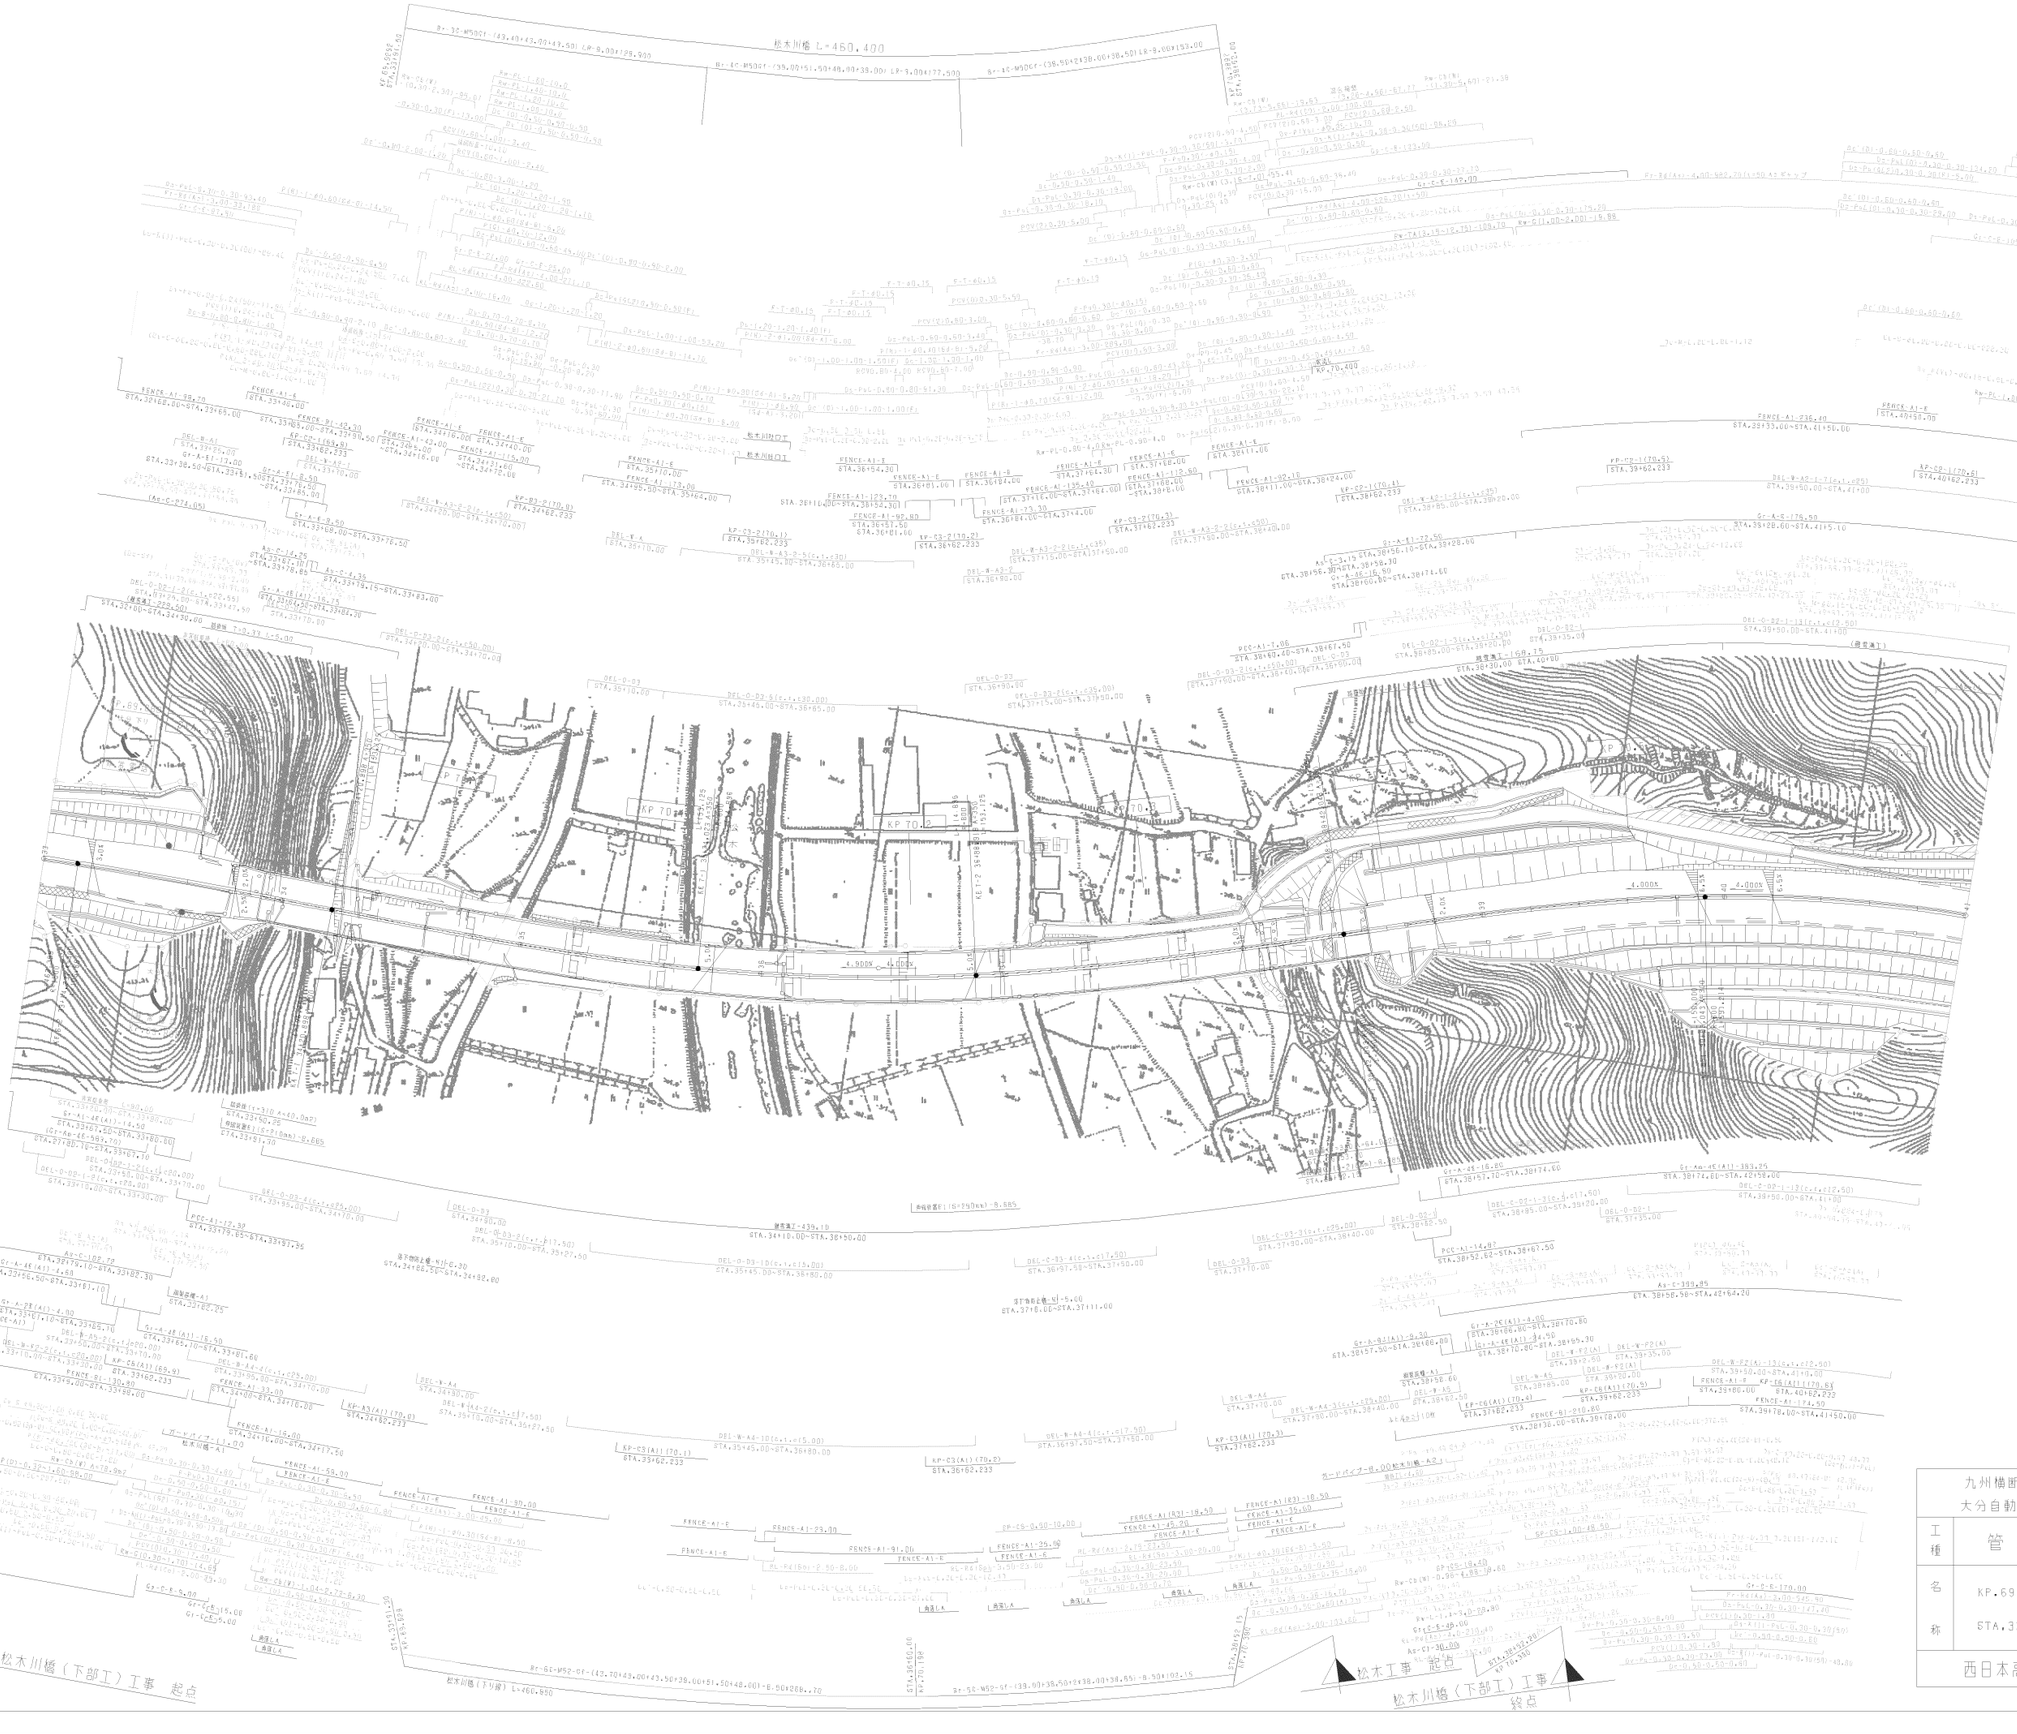

調整年月	摘要
第1回 2006年 1月	
第2回 2013年 2月	
第3回 2022年 6月	

九州横断自動車道長崎大分線 大分自動車道（玖珠～九重）			——
工種	管理用平面図		——
名称	KP.69.838~KP.70.638 STA.33+00~STA.41+00	縮尺 1/1000	6 13
西日本高速道路（株） 九州支社			

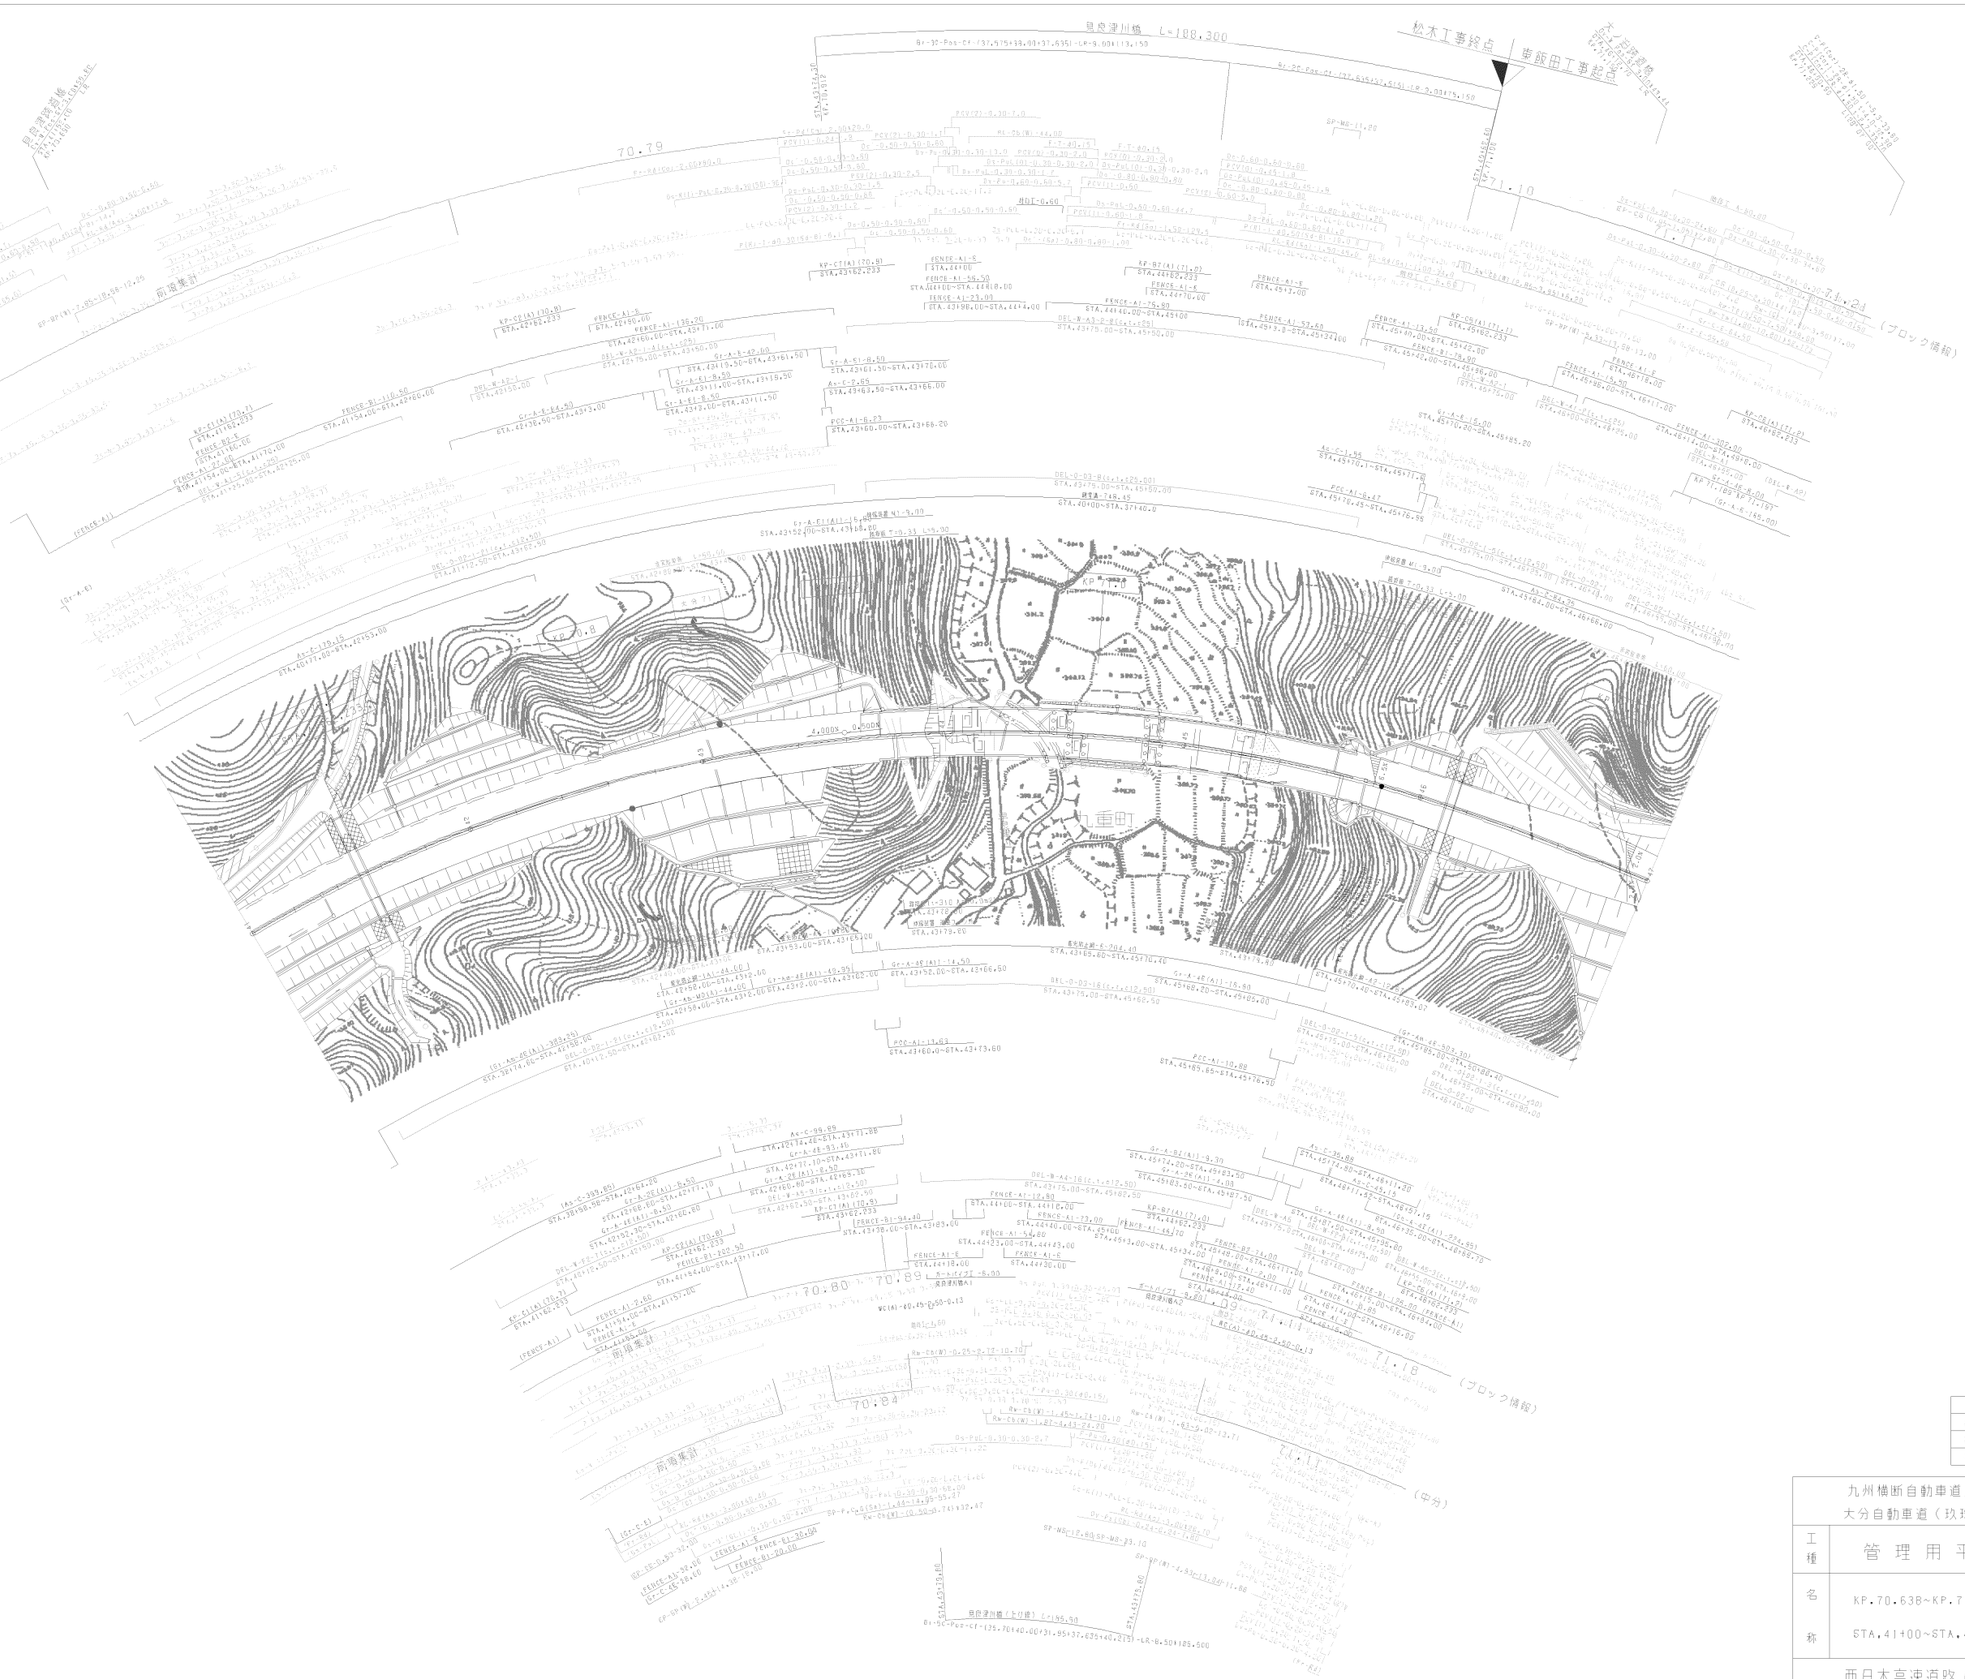

調整年月	摘要
第1回 2006年 1月	
第2回 2013年 2月	
第3回 2018年 11月	

九州横断自動車道長崎大分線 大分自動車道（玖珠～九重）			——
工種	管理用平面図		——
名称	KP.70.638~KP.71.238 STA.41+00~STA.47+00	縮尺 1/1000	7 13
西日本高速道路（株） 九州支社			

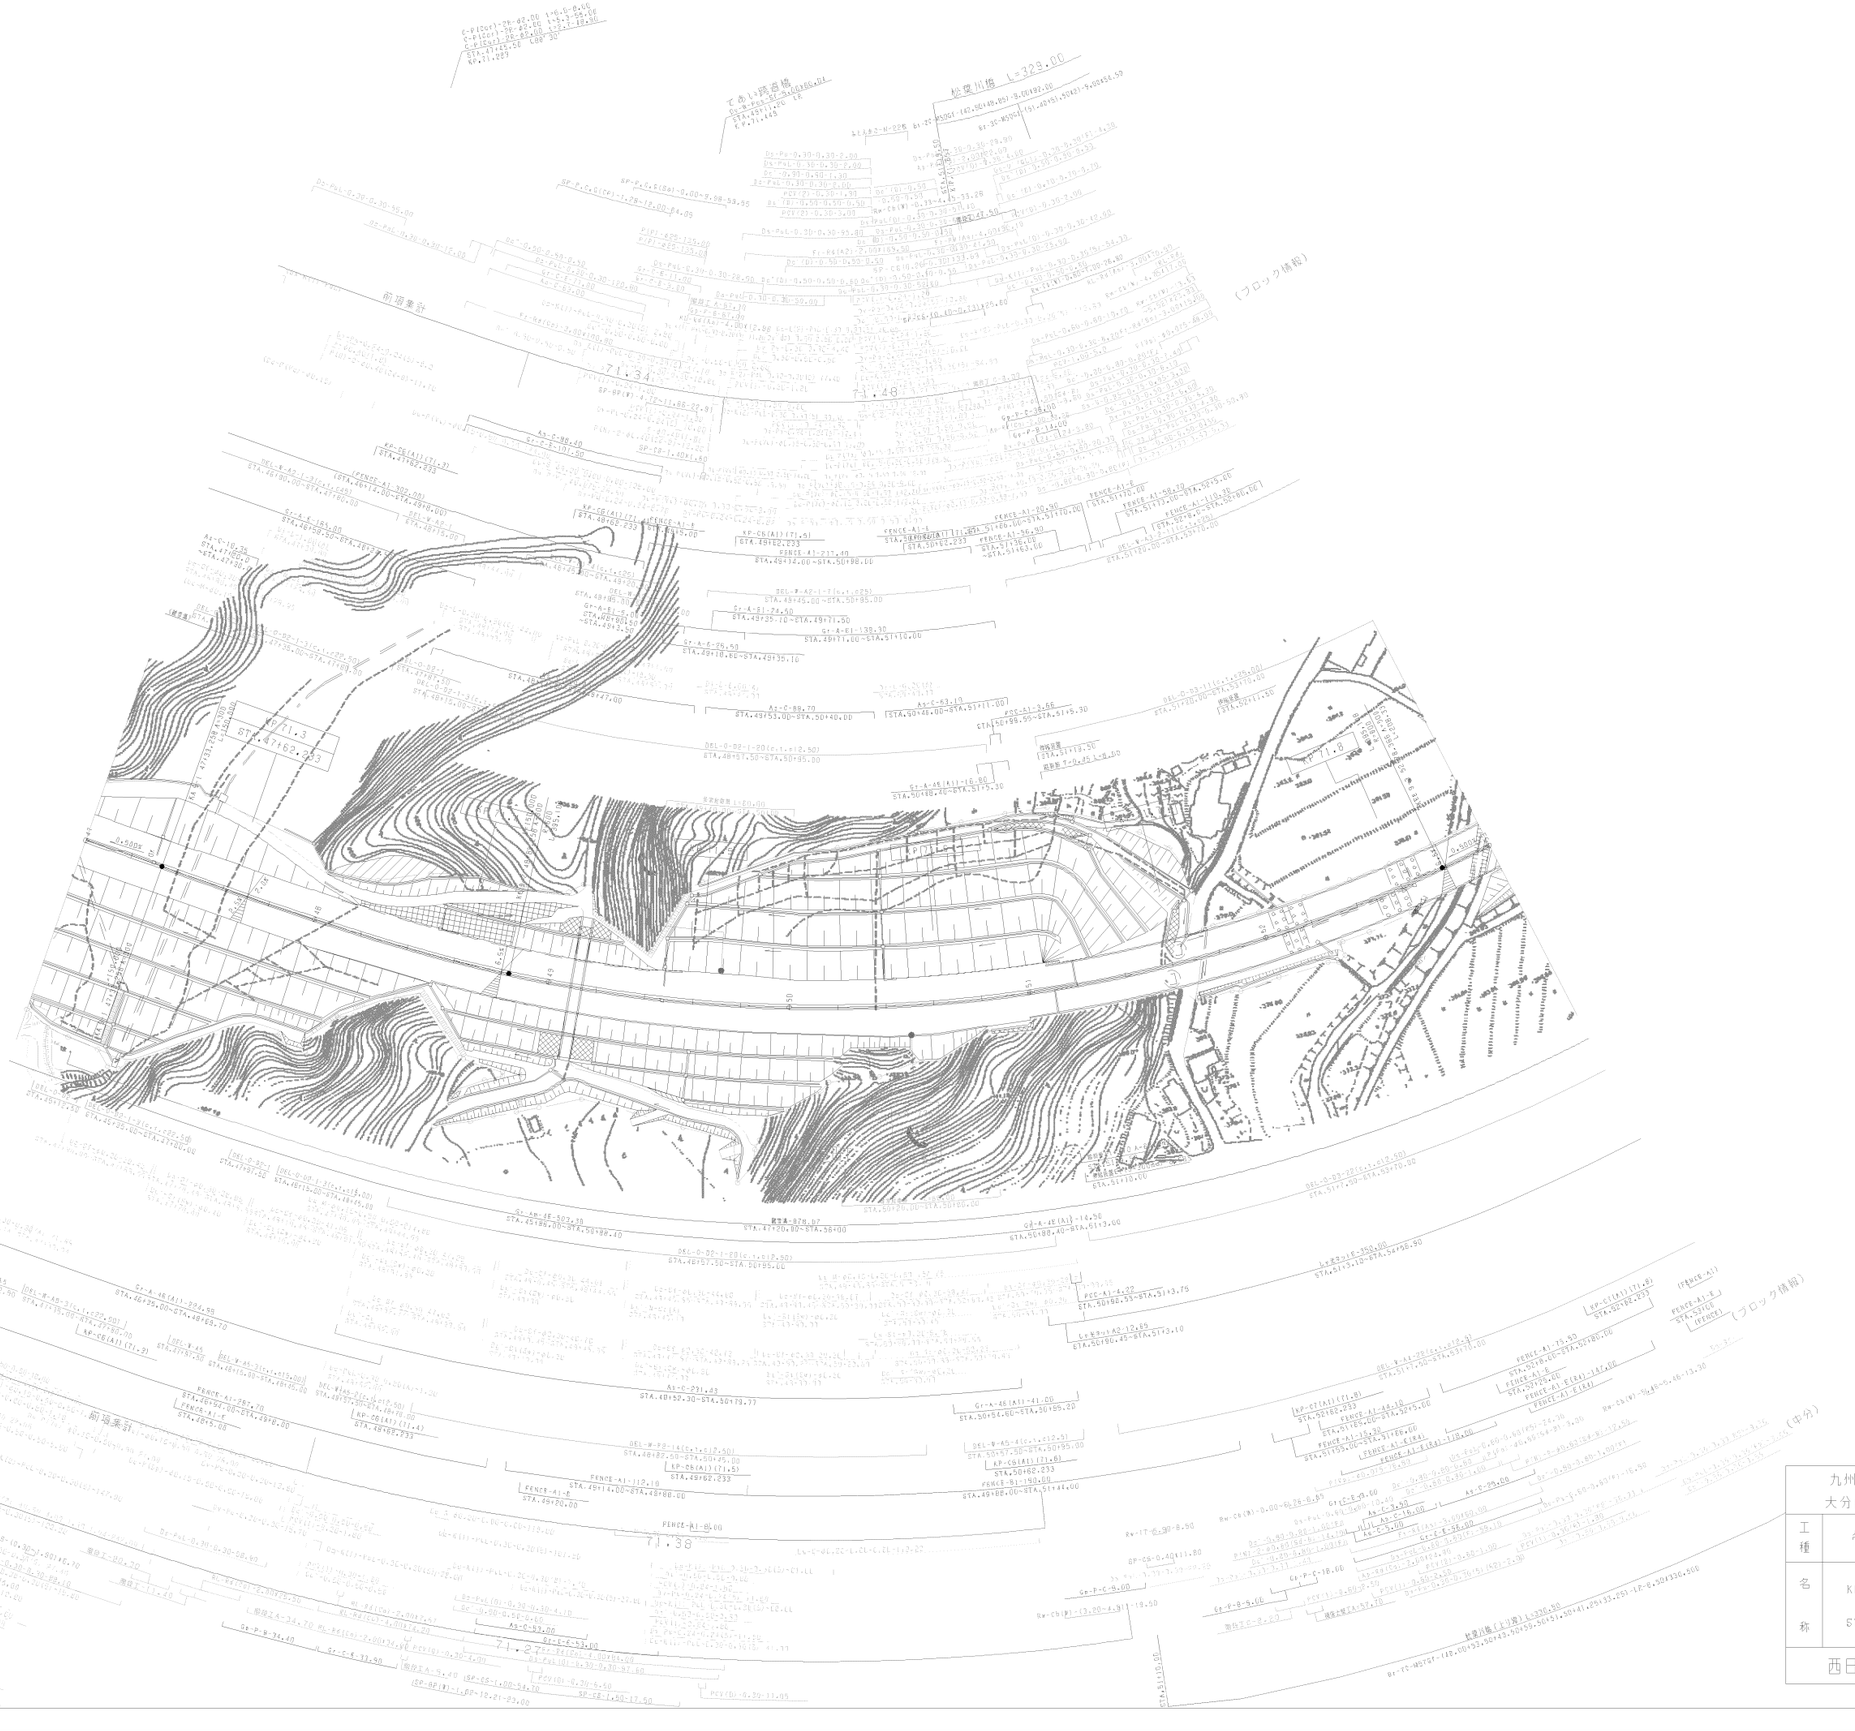

調整年月	摘要
第1回 2006年 1月	
第2回 2013年 2月	
第3回 2019年 7月	

九州横断自動車道長崎大分線 大分自動車道（玖珠～九重）			——
工種	管理用平面図		——
名称	KP.71.238~KP.71.838 STA.47+00~STA.53+00	縮尺 1/1000	8 13
西日本高速道路（株） 九州支社			

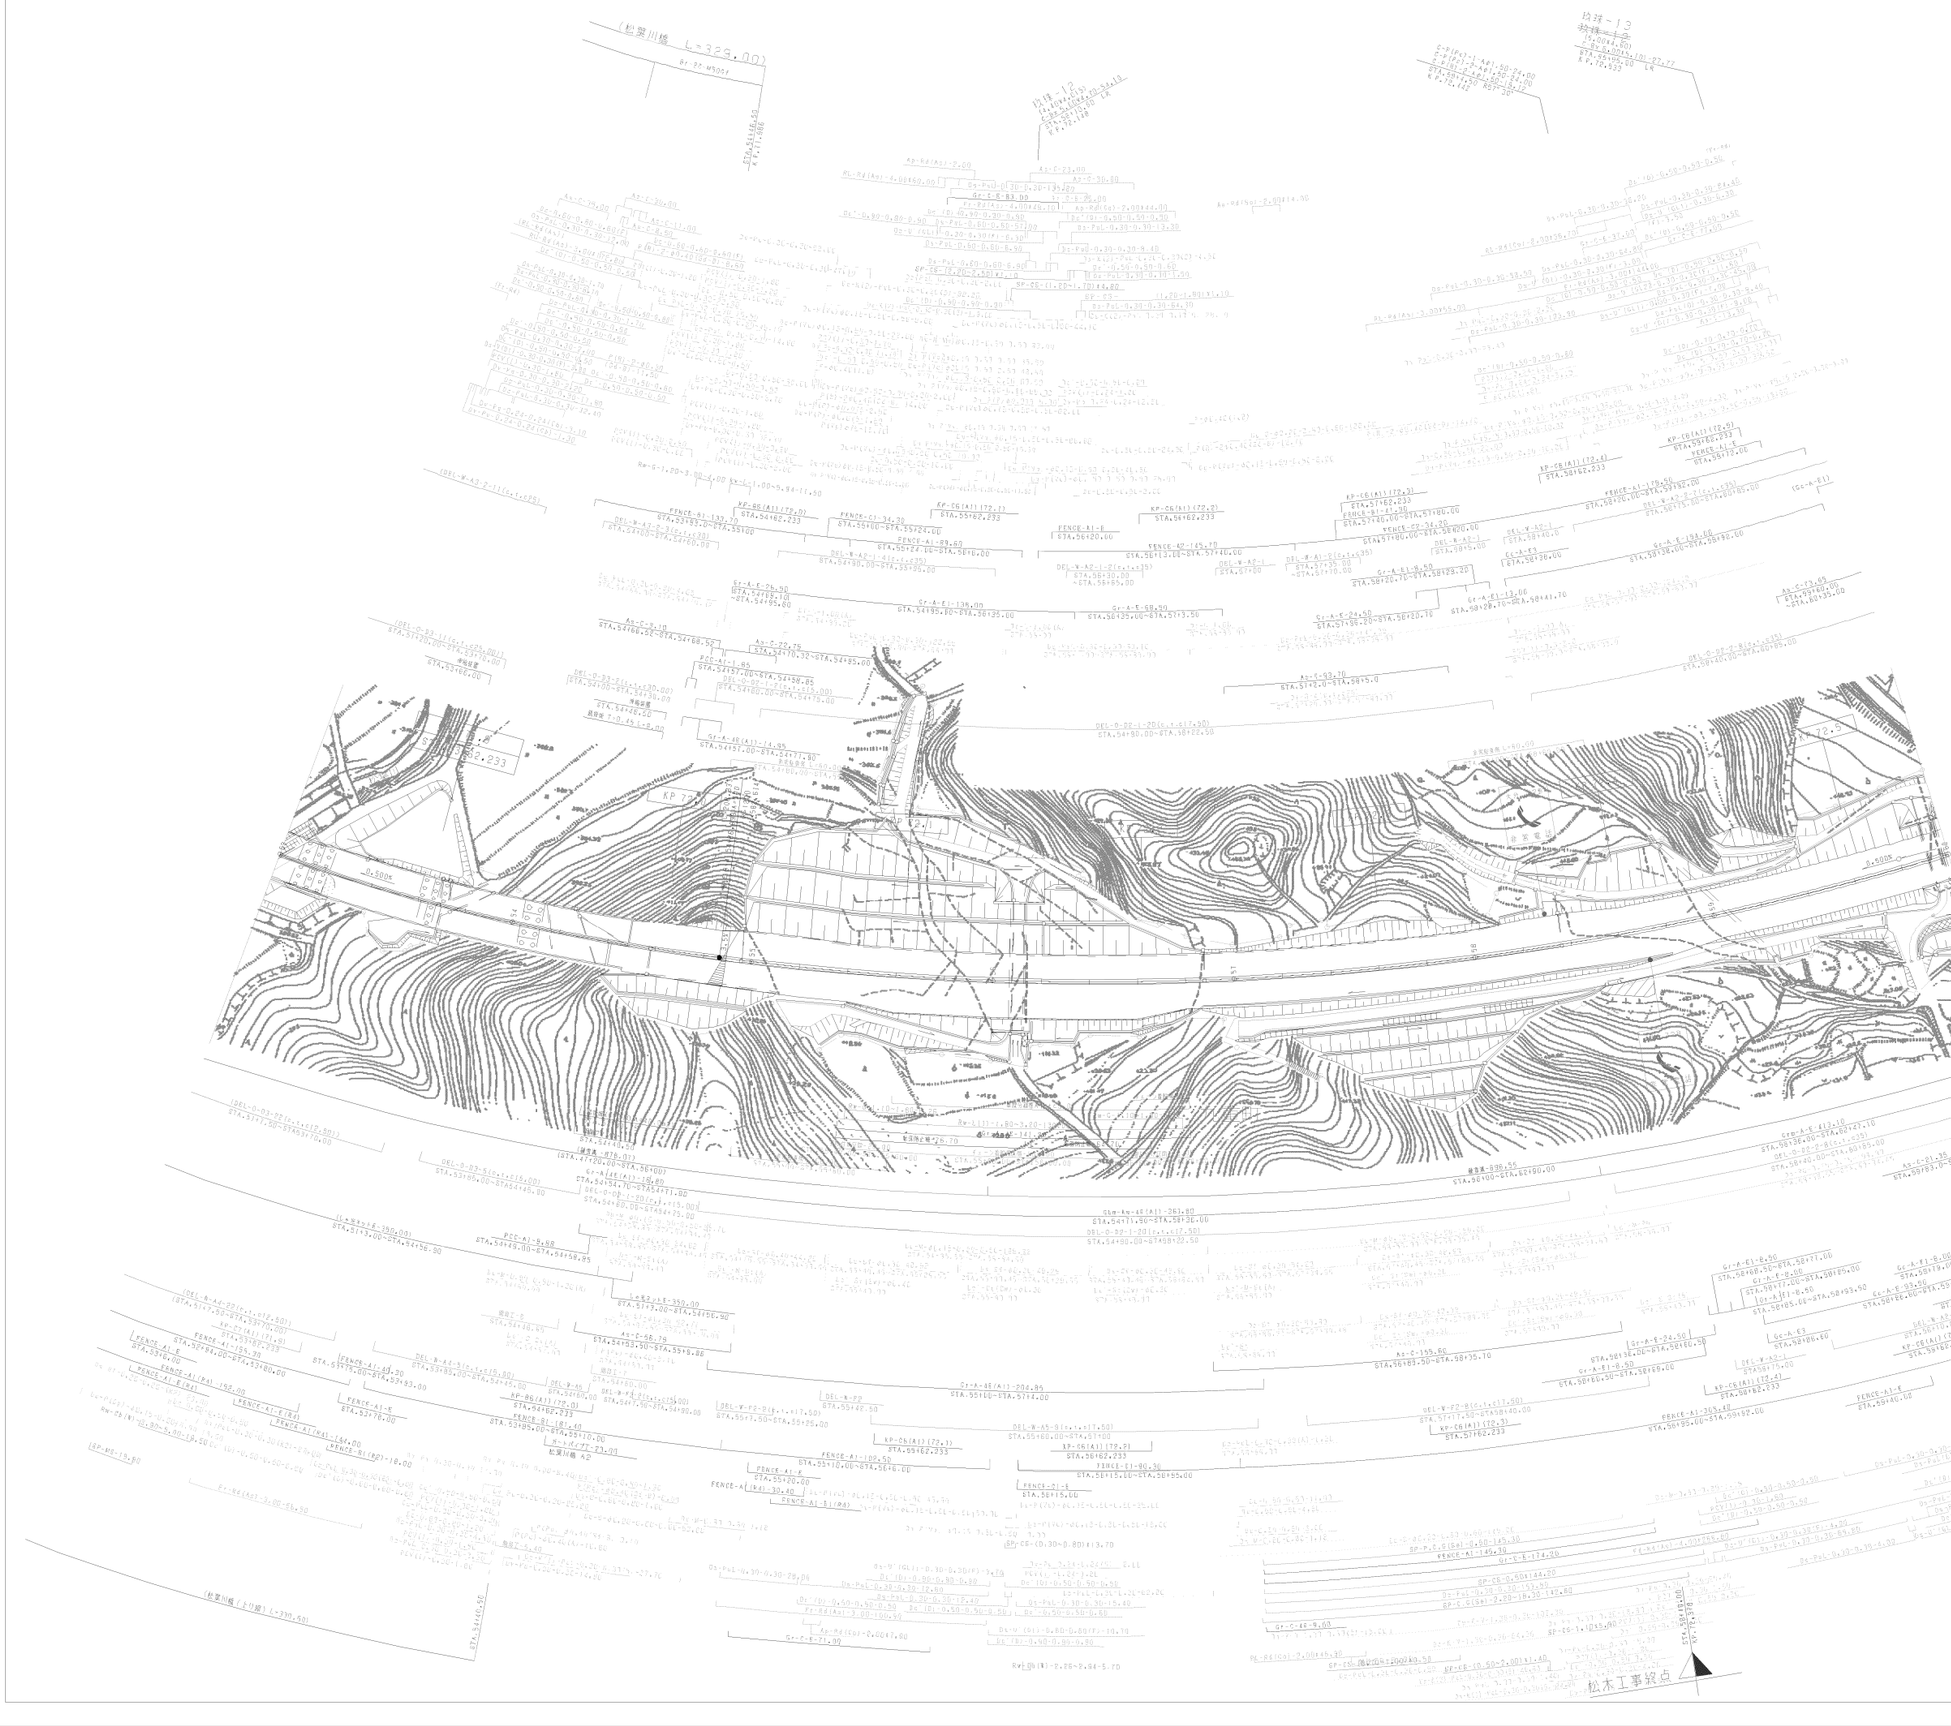

九州横断自動車道長崎大分線 大分自動車道（玖珠～九重）			——
工種	管 理 用 平 面 図		——
名称	KP.71.838~KP.72.538 STA.53+00~STA.60+00	縮尺 1/1000	9/13
西日本高速道路（株） 九州支社			

調 整 年 月	摘 要
第1回 2006年 1月	
第2回 2011年 2月	
第3回 2013年 2月	

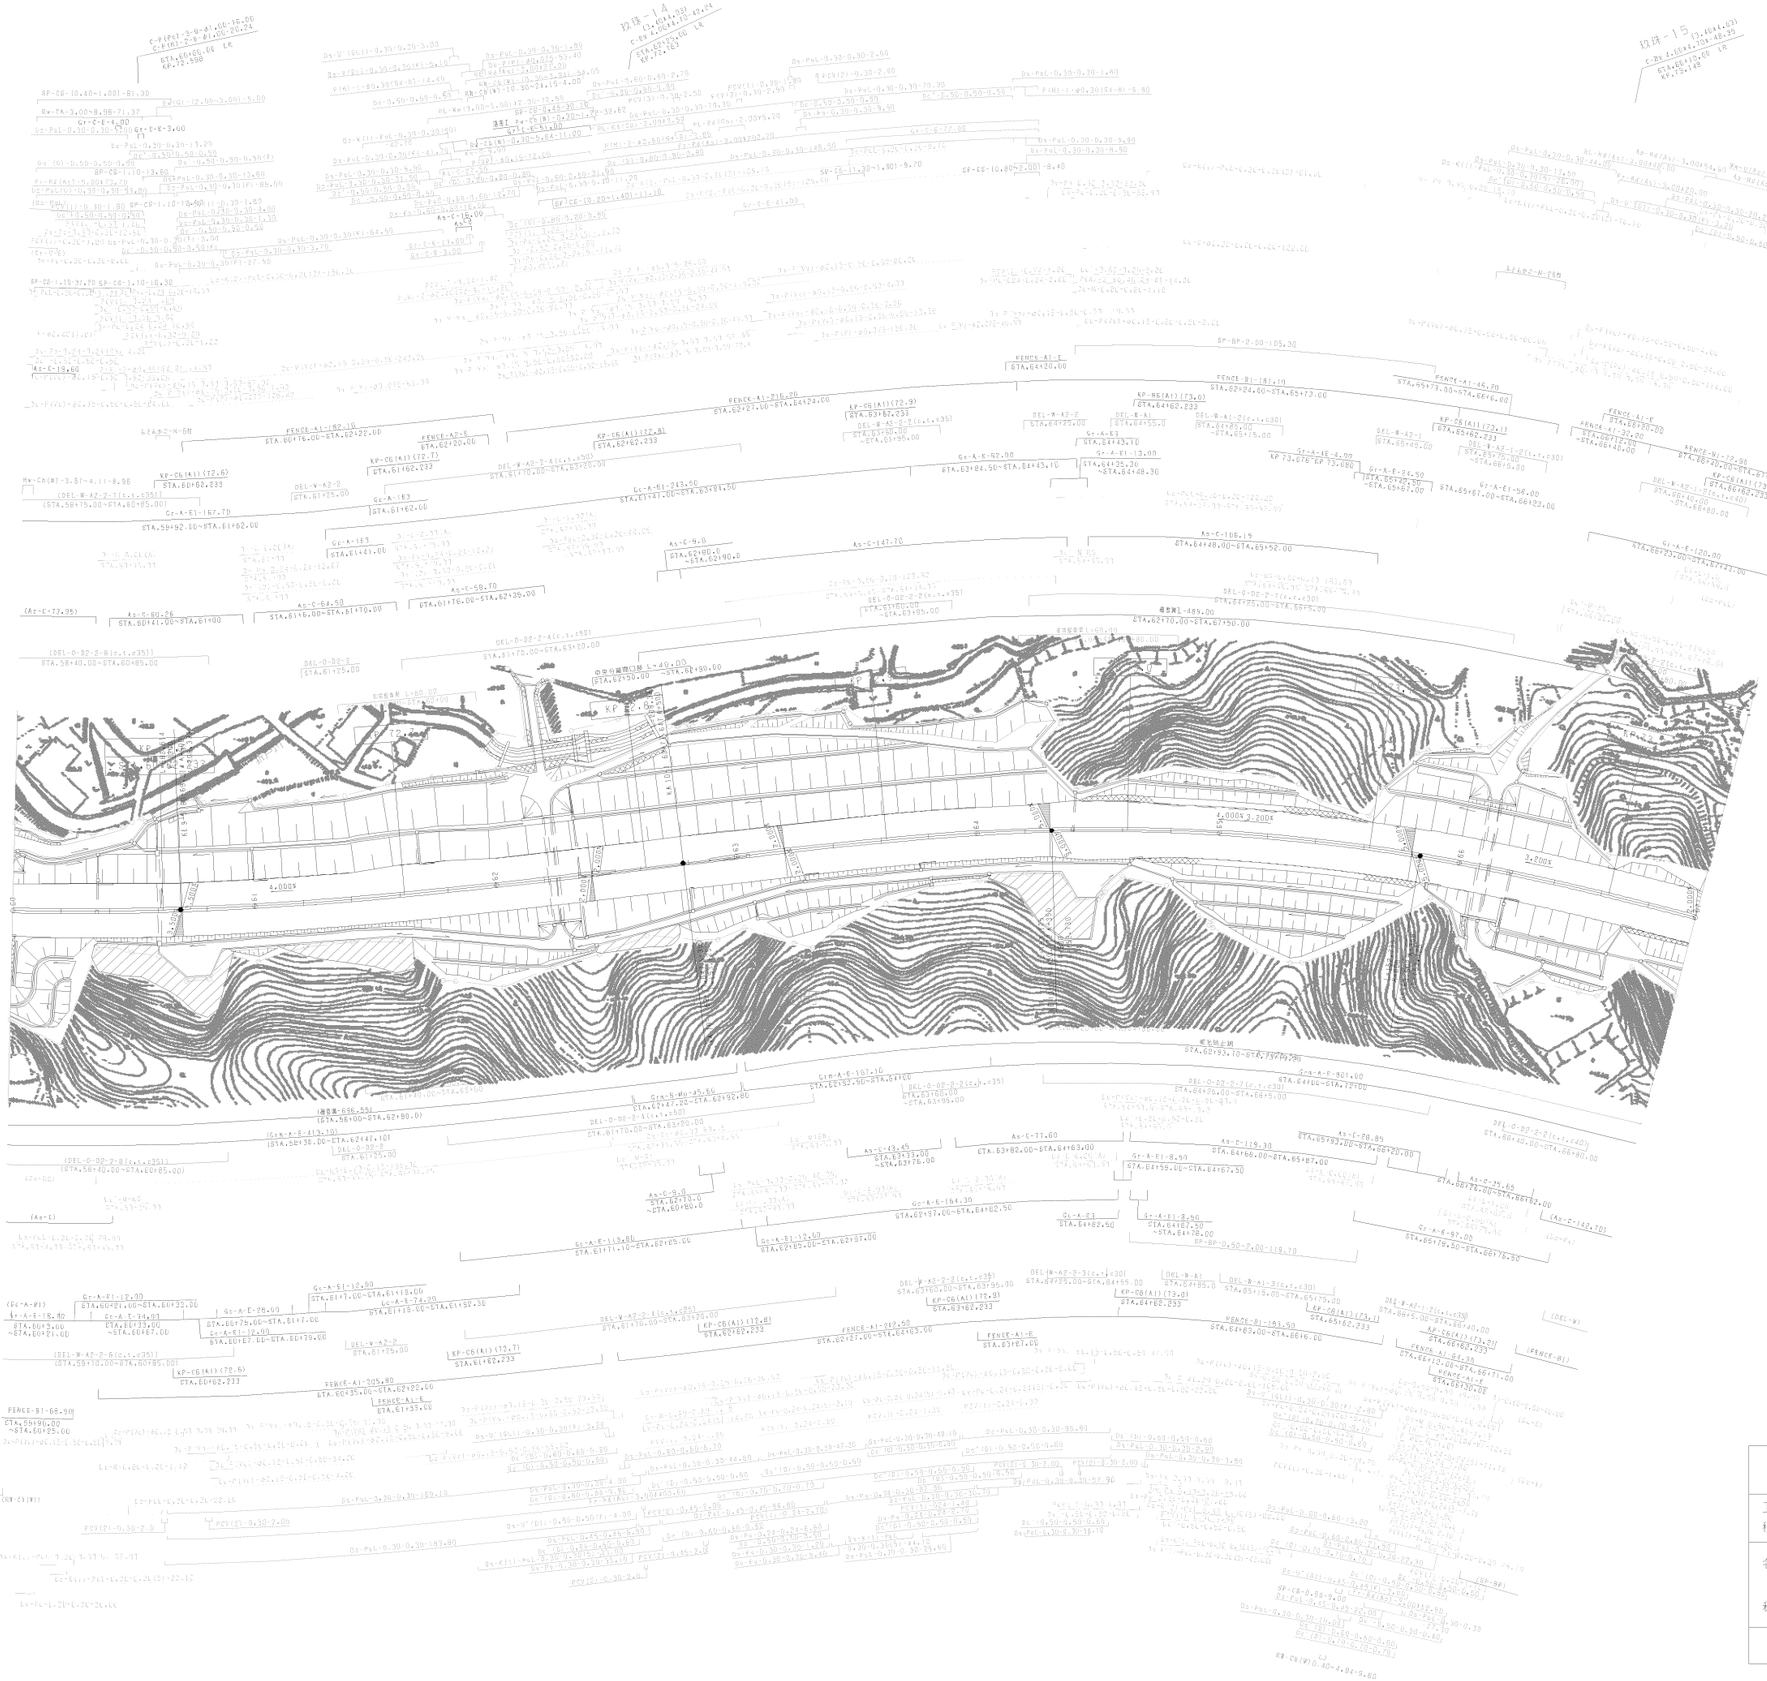

訂正年月	摘要
第1回 2006年 1月	
第2回 2013年 2月	
第3回 2018年 11月	
第4回 2023年 6月	

九州横断自動車道長崎大分線 大分自動車道（玖珠～九重）			——
工種	管 理 用 平 面 図		——
名称	KP. 72.538~KP. 73.238 STA.60+00~STA.67+00	縮尺 1/1000	10 13
西日本高速道路（株） 九州支社			

九州横断自動車道長崎大分線
大分自動車道（玖珠～九重）

工種	管理用平面図		
名称	KP 73.238~KP 73.938 STA.67+00~STA.74+00	縮尺 1/1000	11 13

西日本高速道路（株）　九州支社

調整年月	摘要
第1回 2006年 1月	
第2回 2013年 2月	
第3回 2018年 11月	
第4回 2023年 6月	

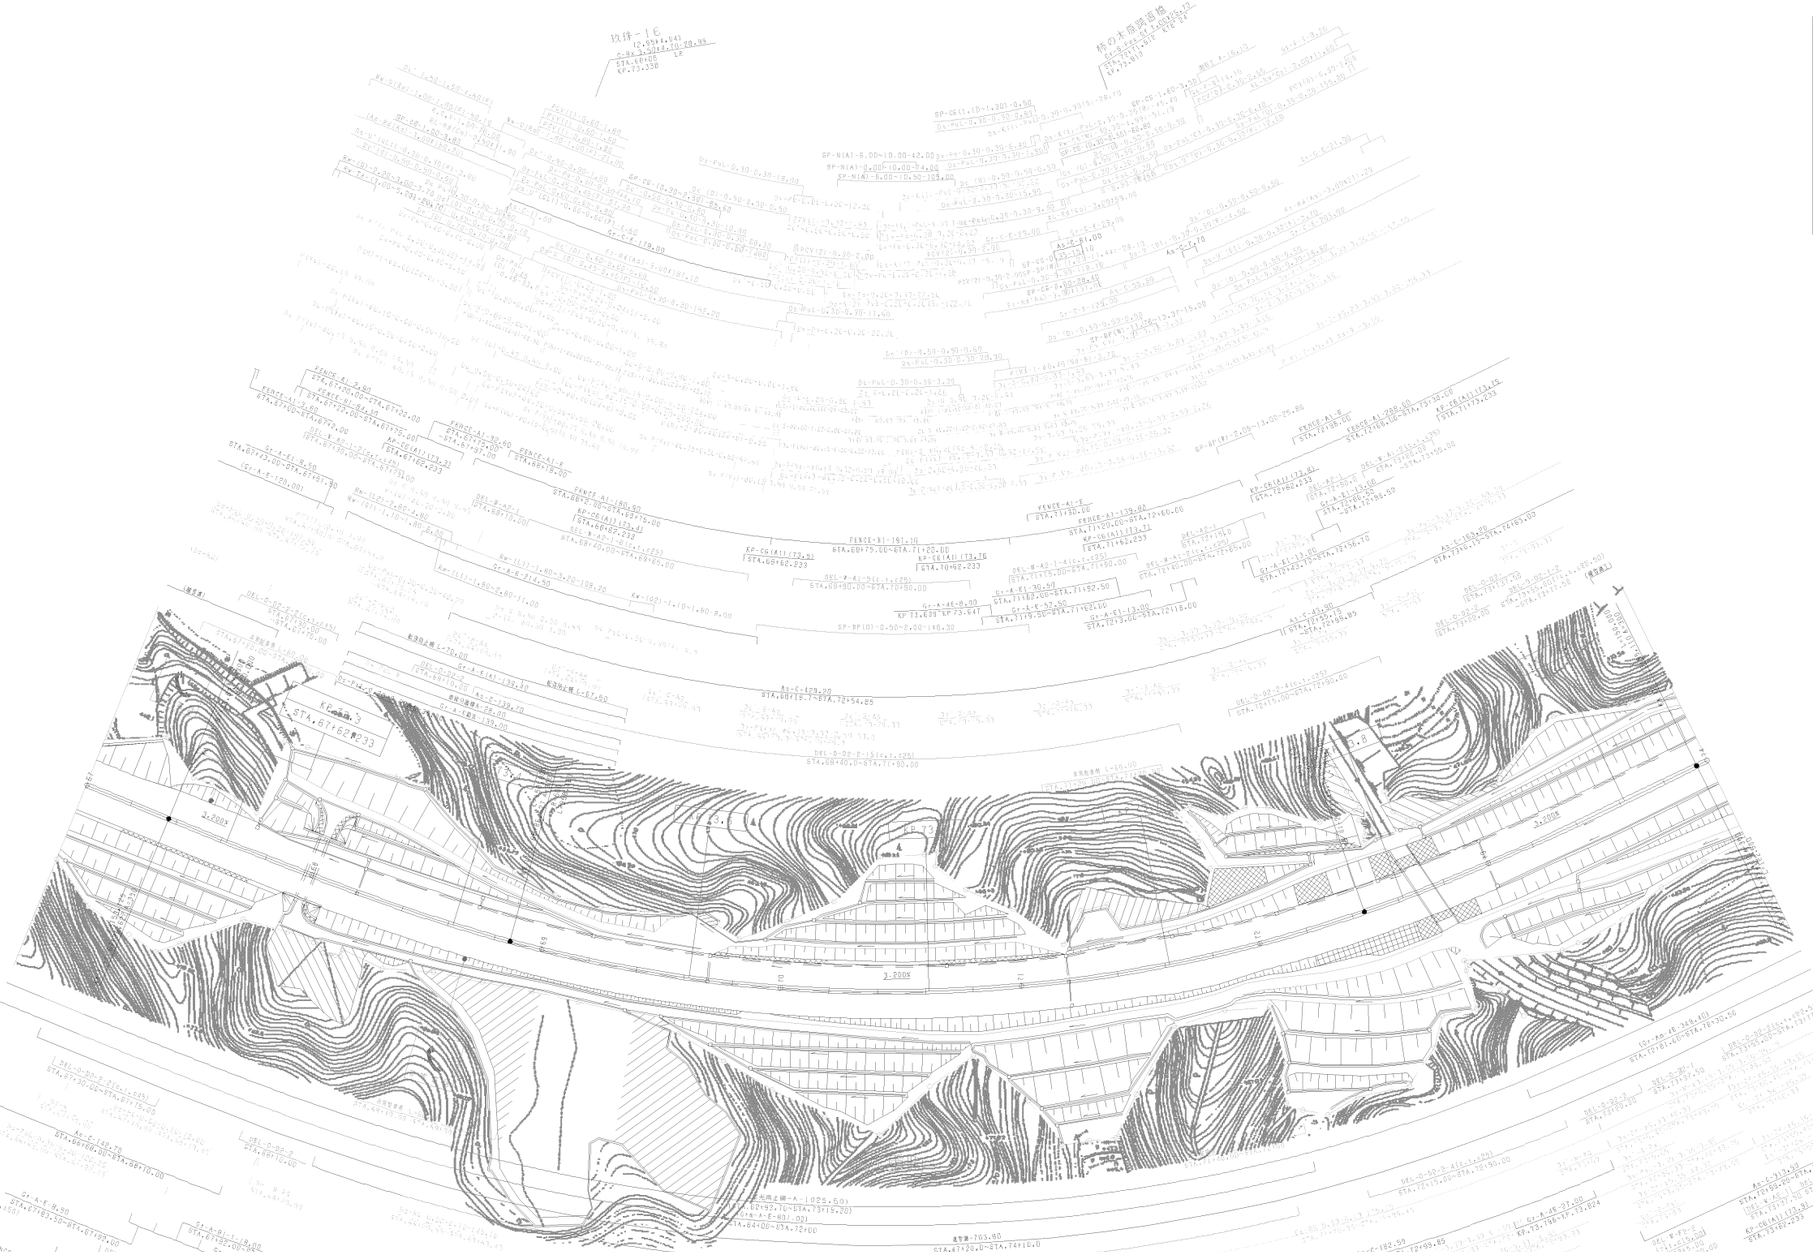

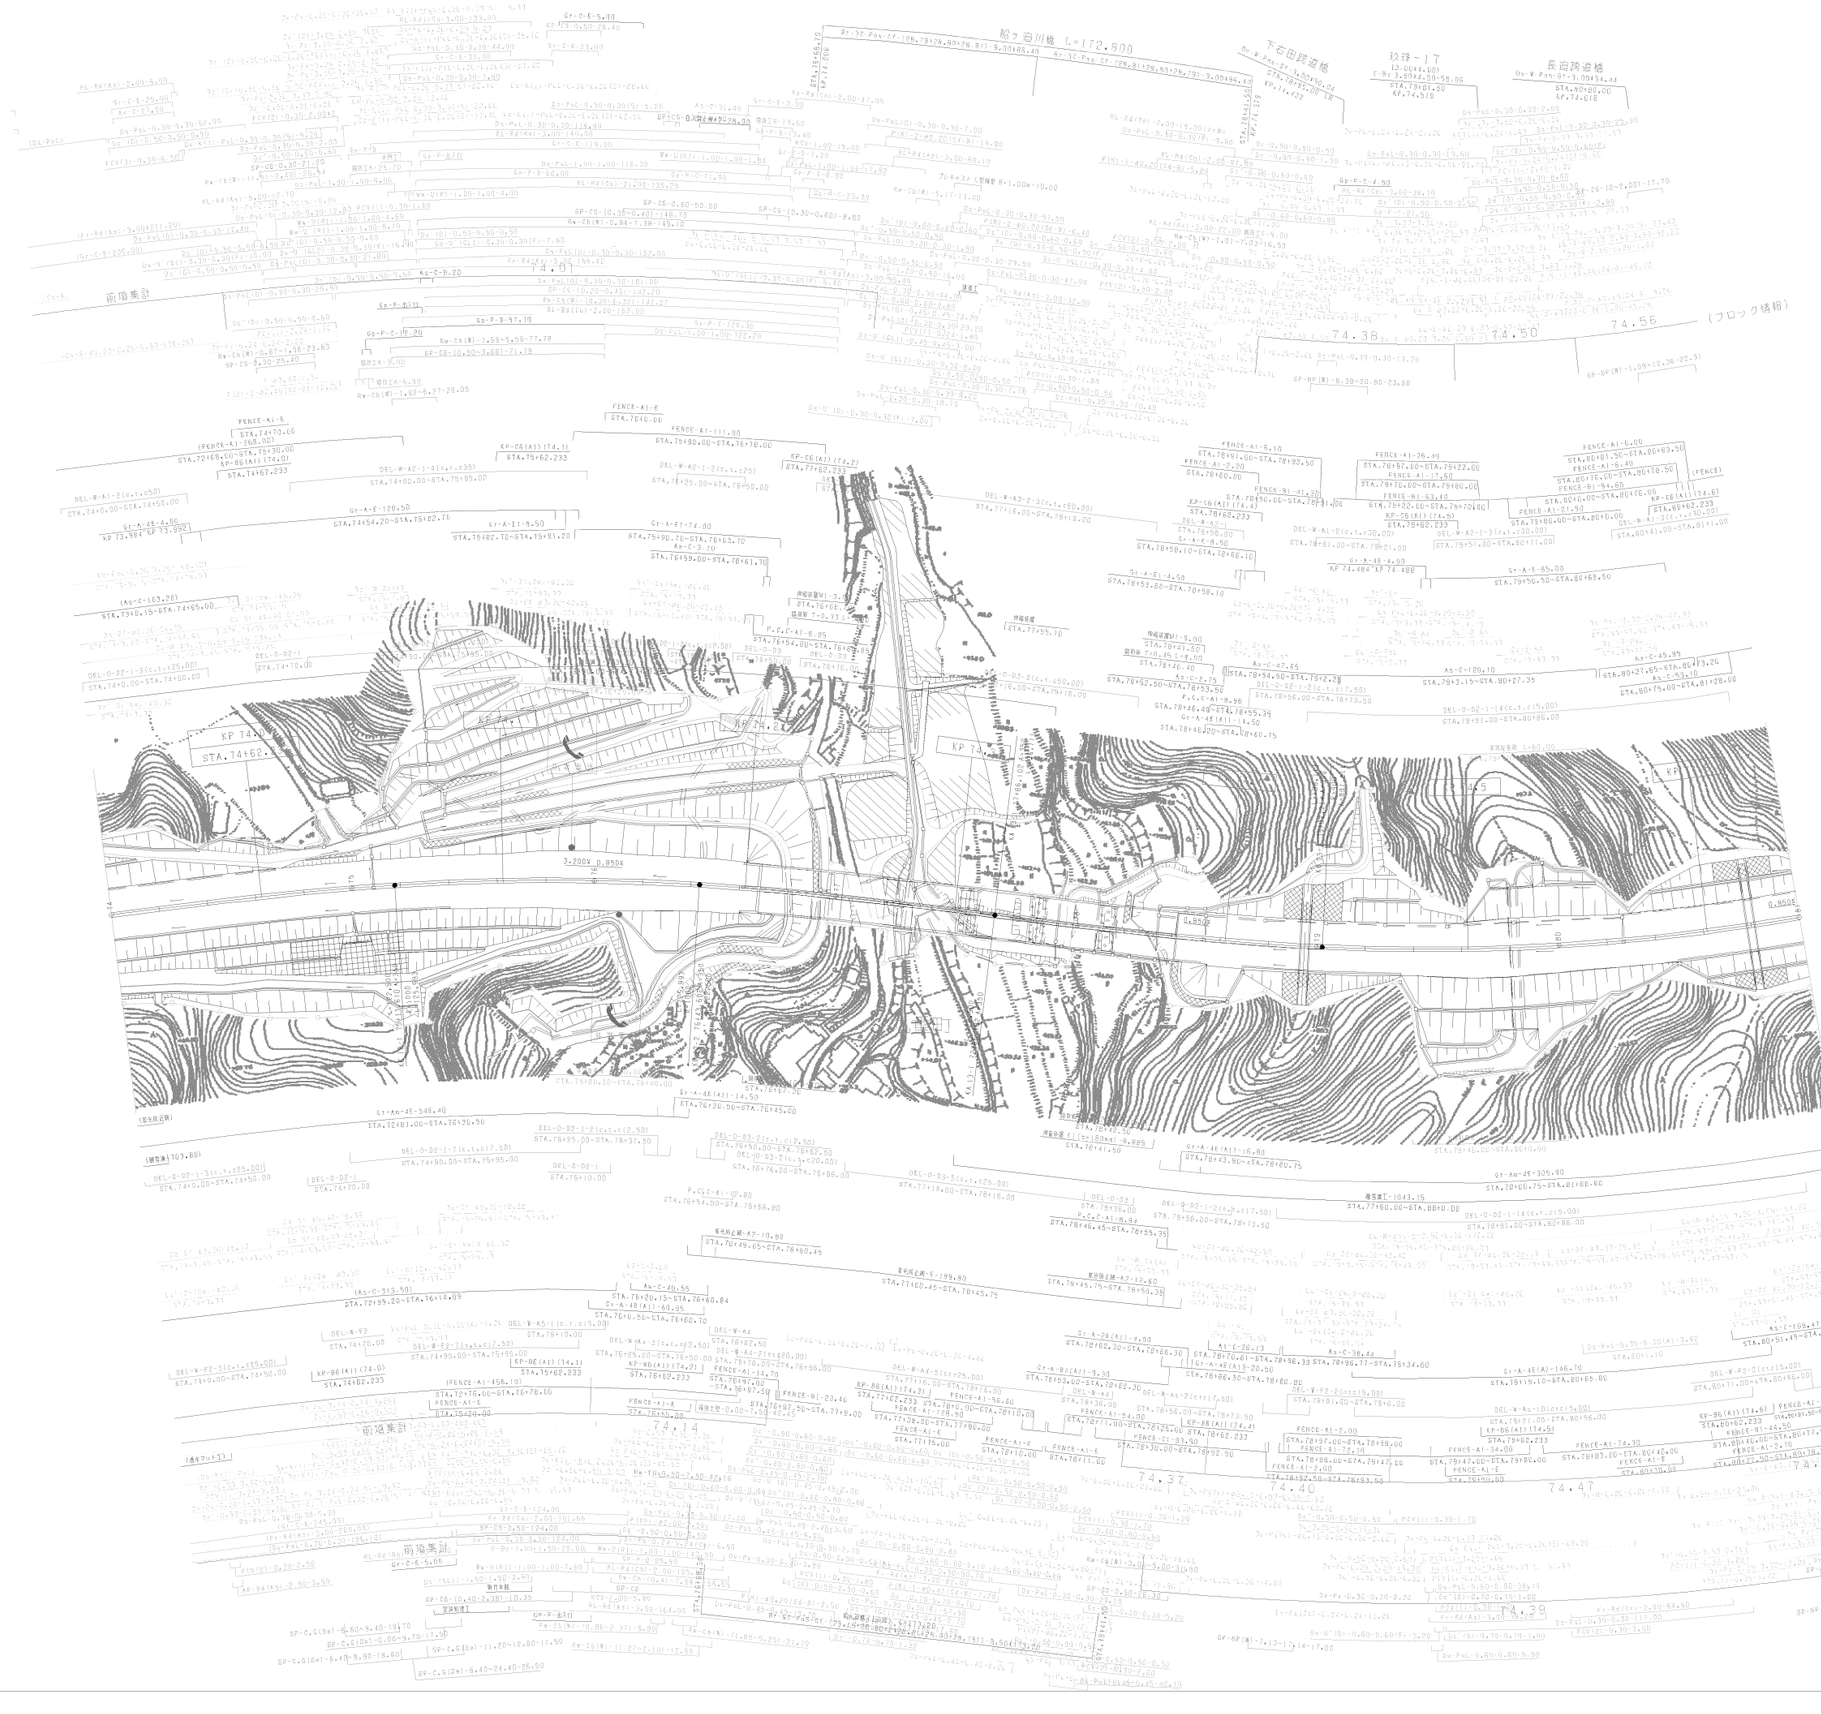
殿ヶ迫川橋 L=172.800
下石田跨道橋
長迫跨道橋
(フロック境界)
前場集計
KP 74.000
STA.74+62.
KP 74.400
KP 74.484 KP 74.488
KP 74.600
KP 74.800
KP 74.900
KP

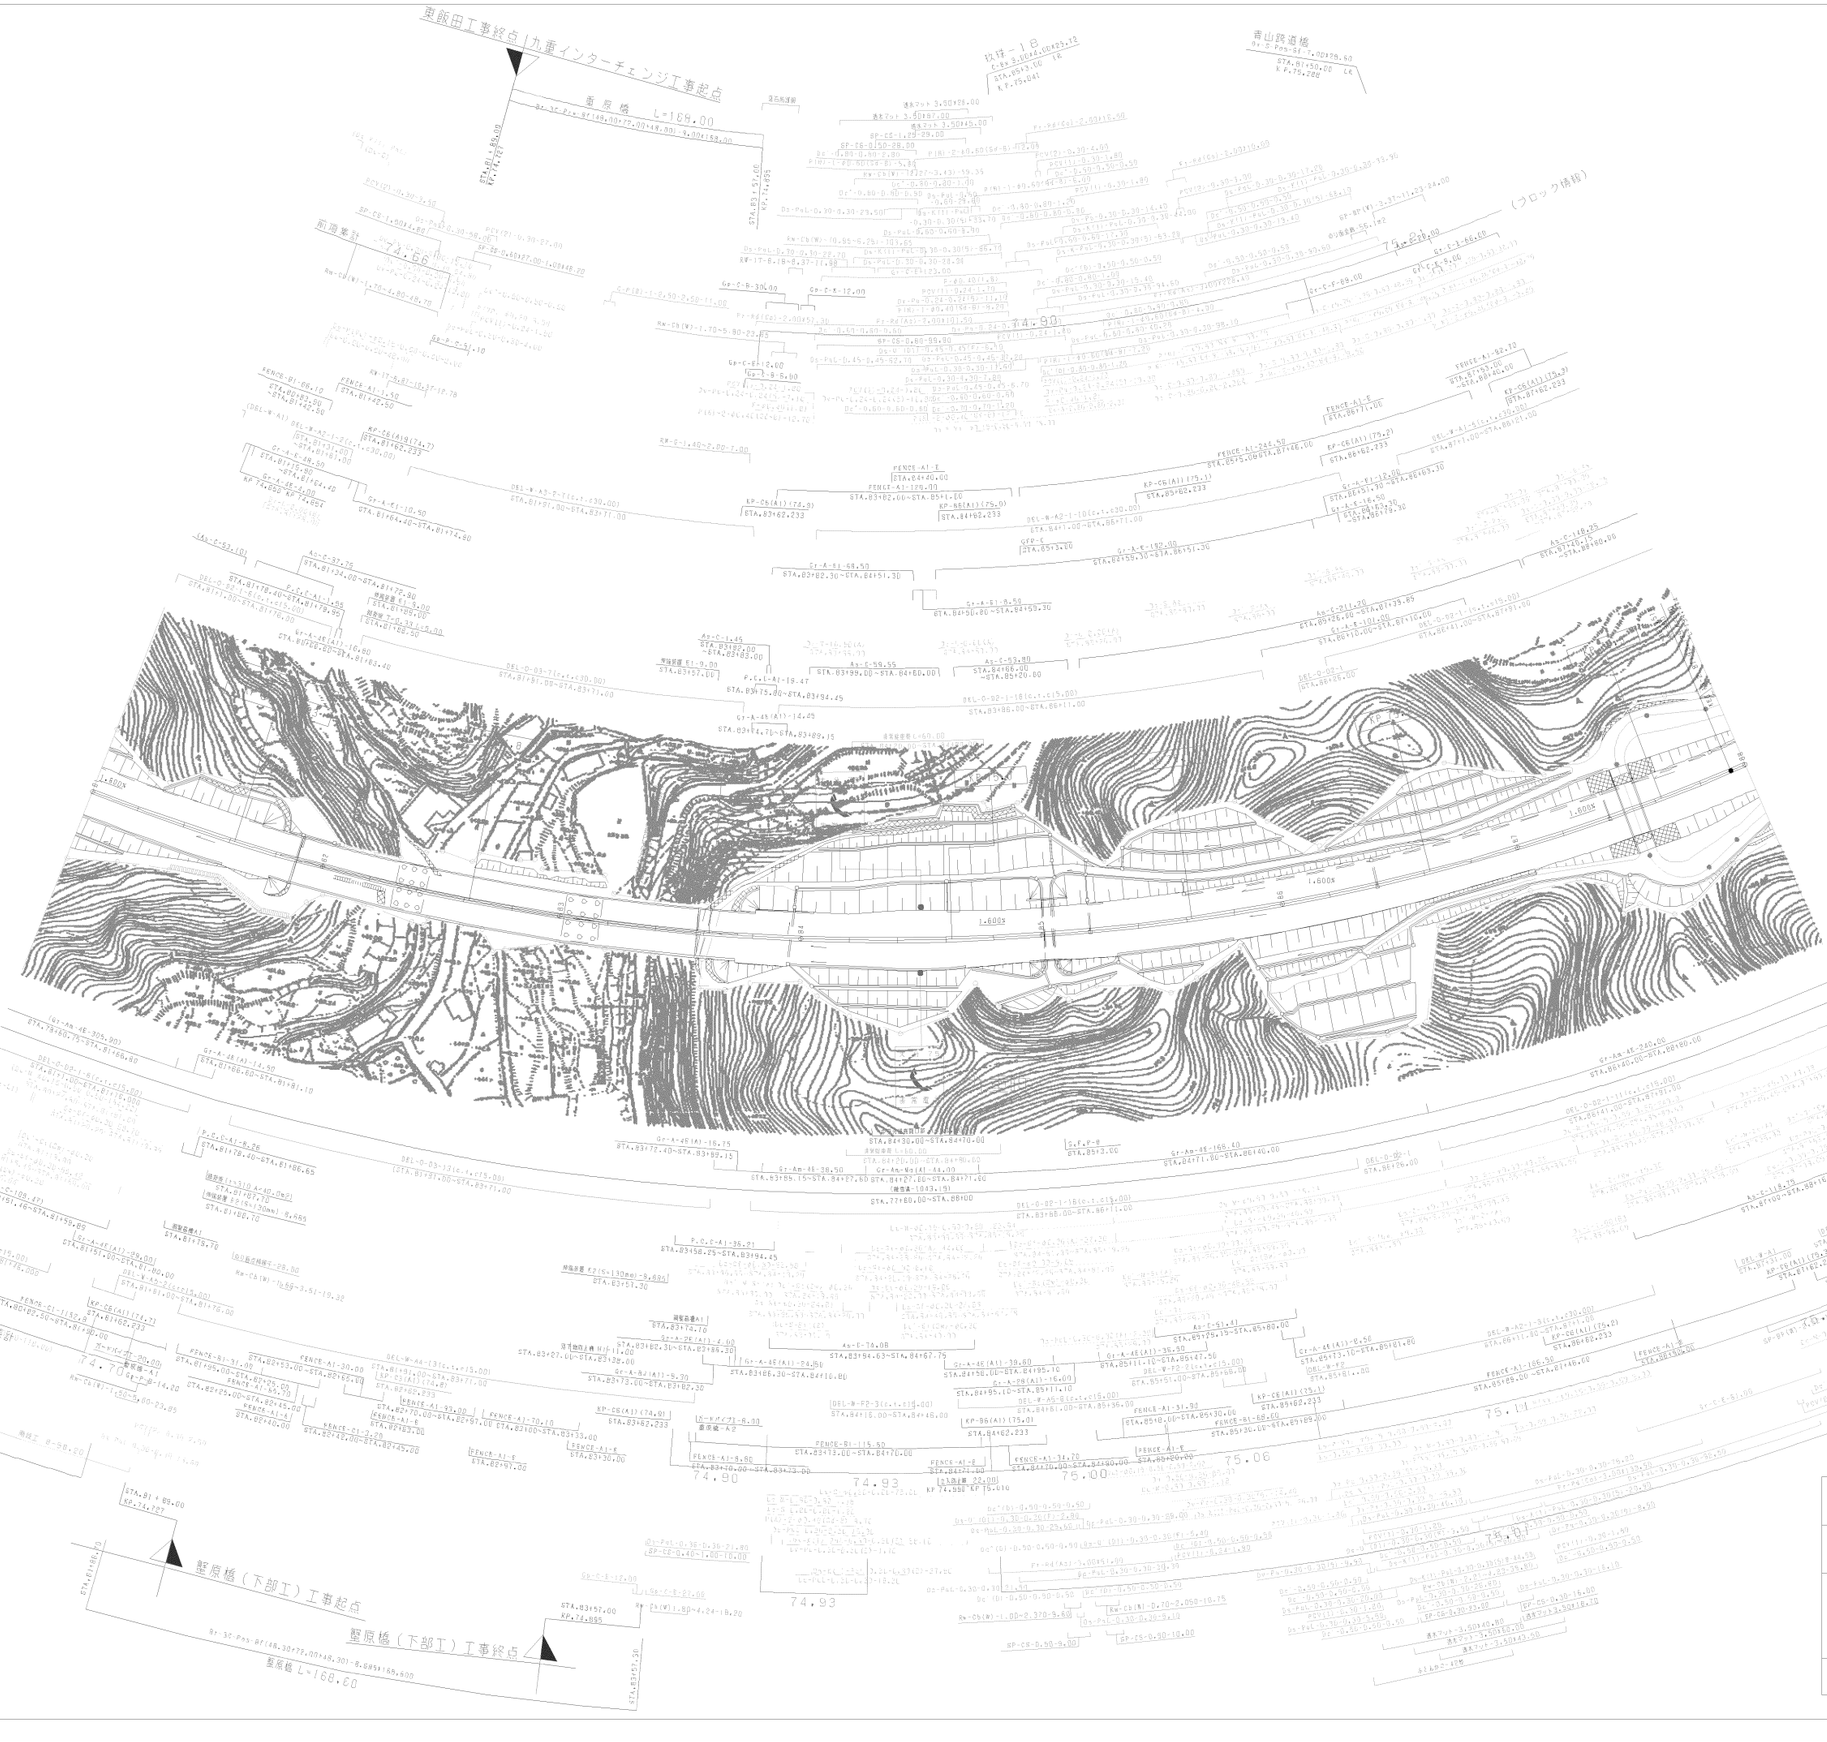

改訂	年 月	摘 要
第1回	2006年 1月	
第2回	2011年 2月	
第3回	2013年 2月	
第4回	2018年 11月	
第5回	2019年 7月	

九州横断自動車道長崎大分線 大分自動車道（玖珠～九重）			——
工種	管 理 用 平 面 図		——
名称	KP. 74.638~KP. 75.338 STA.81+00~STA.88+00	縮尺 1/1000	13/13
西日本高速道路（株） 九州支社			

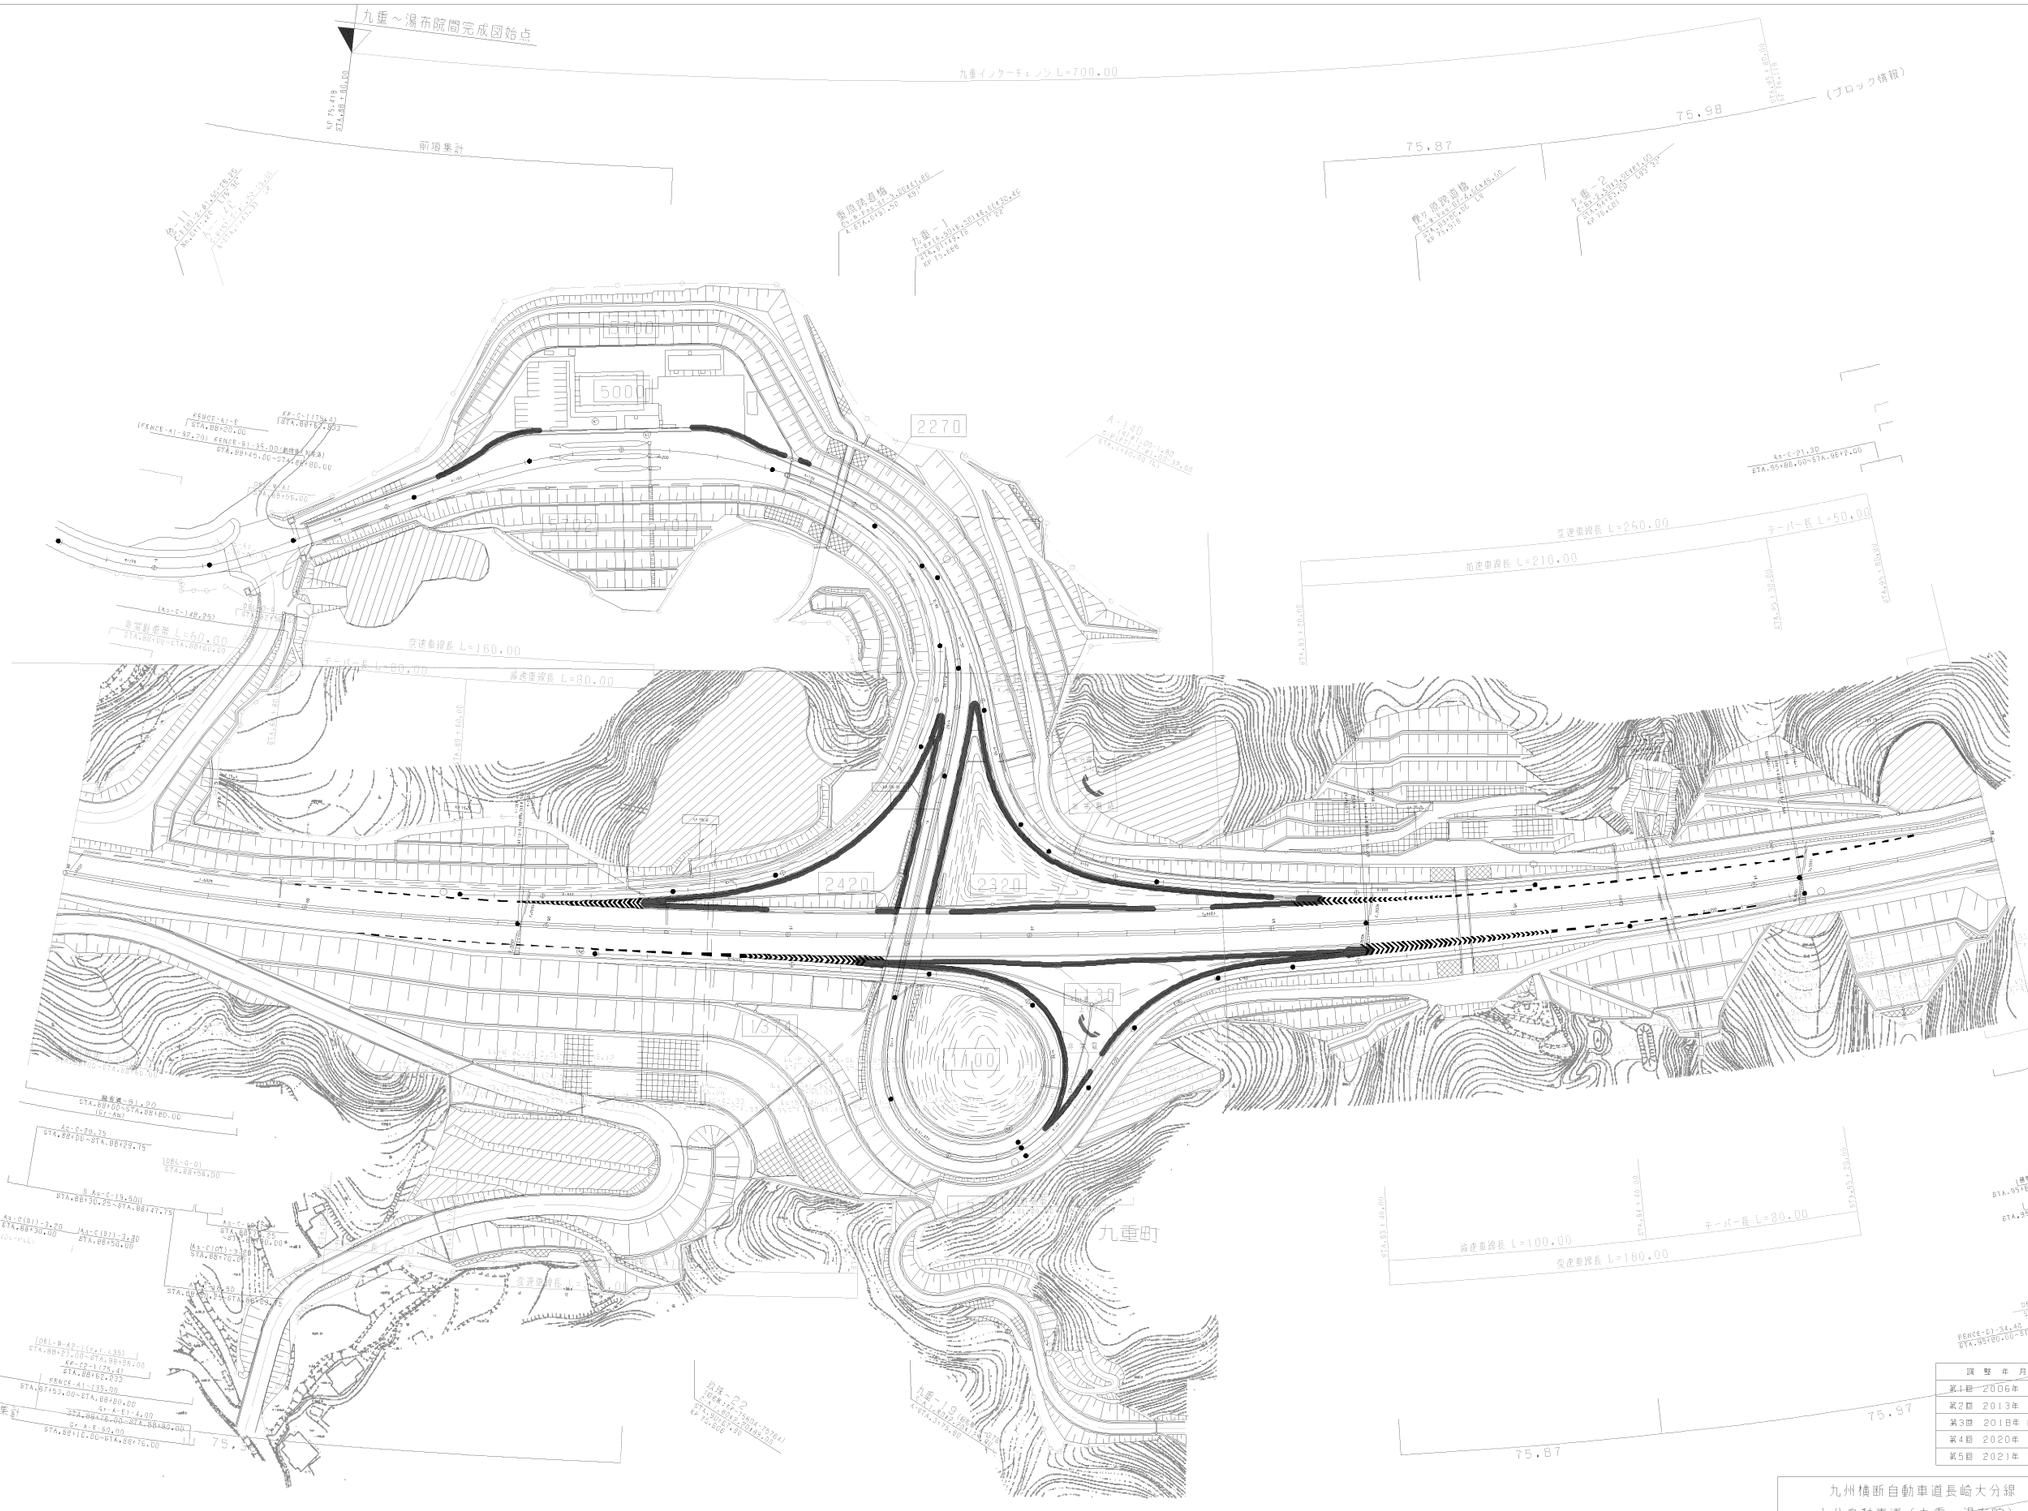

調整年月	摘要
第1回 2006年 1月	
第2回 2013年 2月	
第3回 2018年 11月	
第4回 2020年 5月	
第5回 2021年 7月	

九州横断自動車道長崎大分線 大分自動車道（九重～湯布院）			
工種	管理用平面図		——
名称	九重IC KP 75.338~KP 76.138 STA.88+00~STA.96+00	縮尺 1/1000	1/17
西日本高速道路（株） 九州支社			

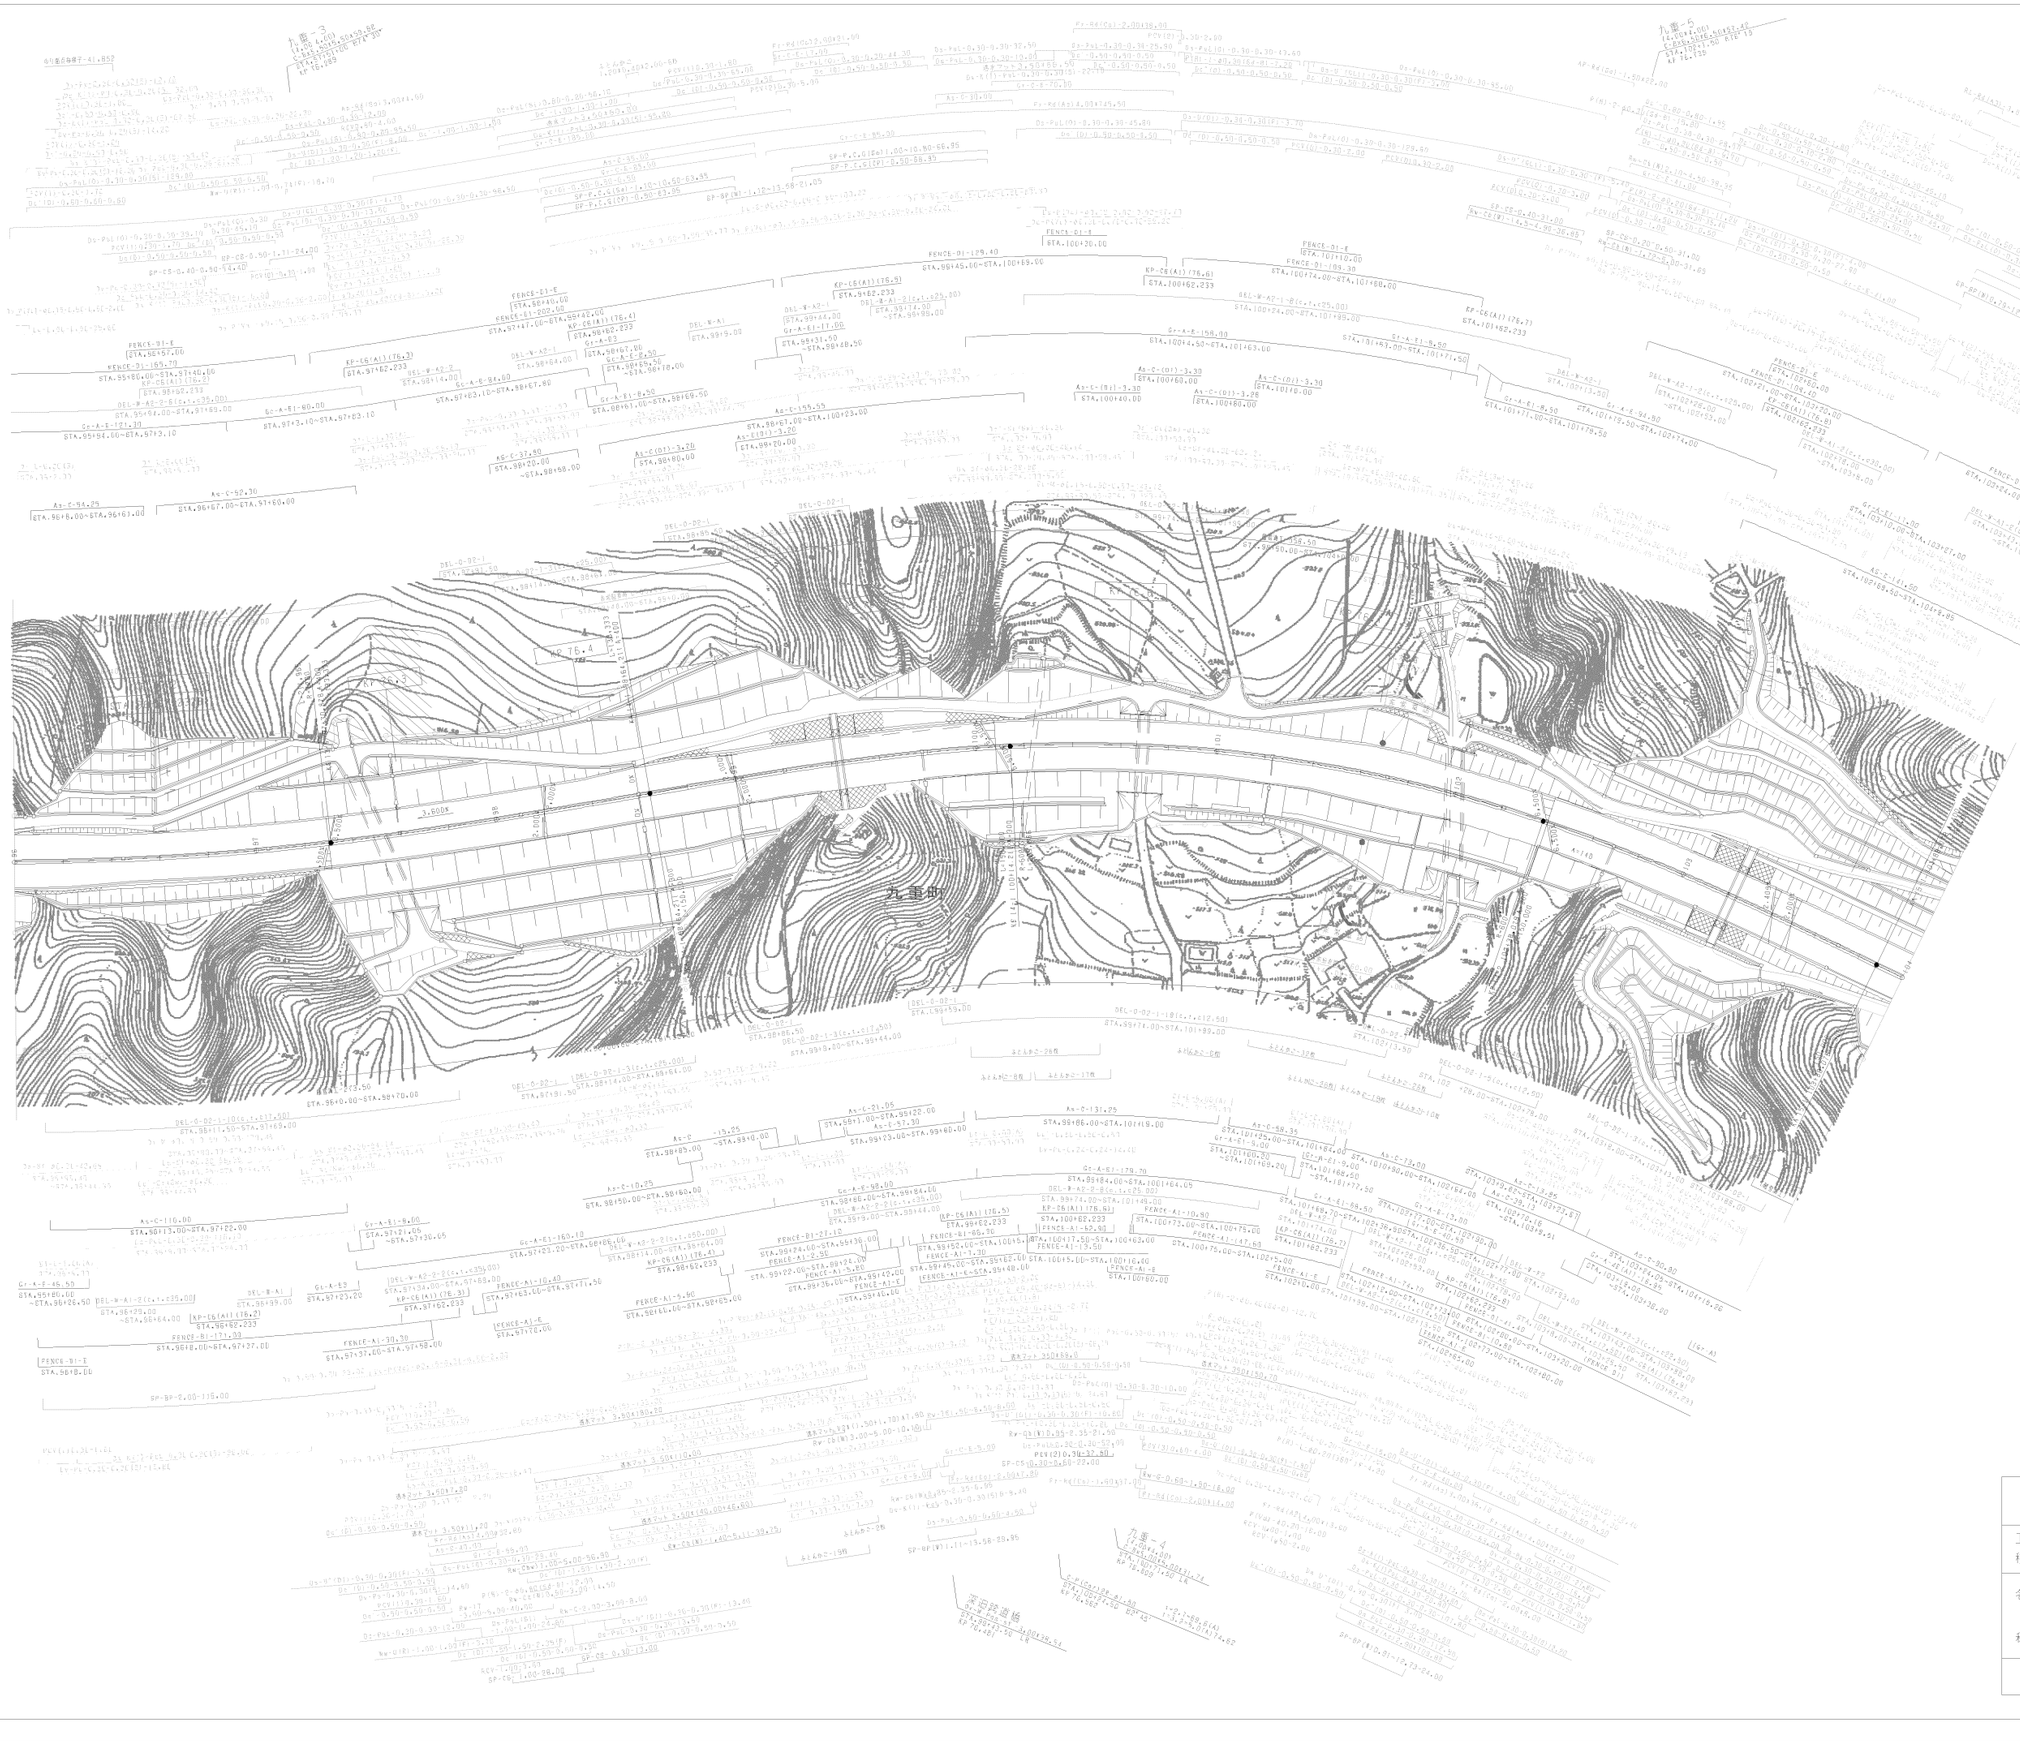

調整年月	摘要
第1回 2006年 1月	
第2回 2013年 2月	

九州横断自動車道長崎大分線 大分自動車道（九重～湯布院）			——
工種	管理用平面図		——
名称	KP 76.138~KP 75.938 STA.96+00~STA.104+00	縮尺 1/1000	2/17
西日本高速道路（株） 九州支社			



調整年月	備考
第1回 2006年 1月	
第2回 2011年 2月	
第3回 2013年 2月	
第4回 2018年 11月	

（中分）
九州横断自動車道長崎大分線
大分自動車道（九重～湯布院）

工種：管理用平面図

名称：KP 76.938~KP 77.738
STA.104+00~STA.112+00

縮尺：1/1000

3/17

西日本高速道路（株） 九州支社

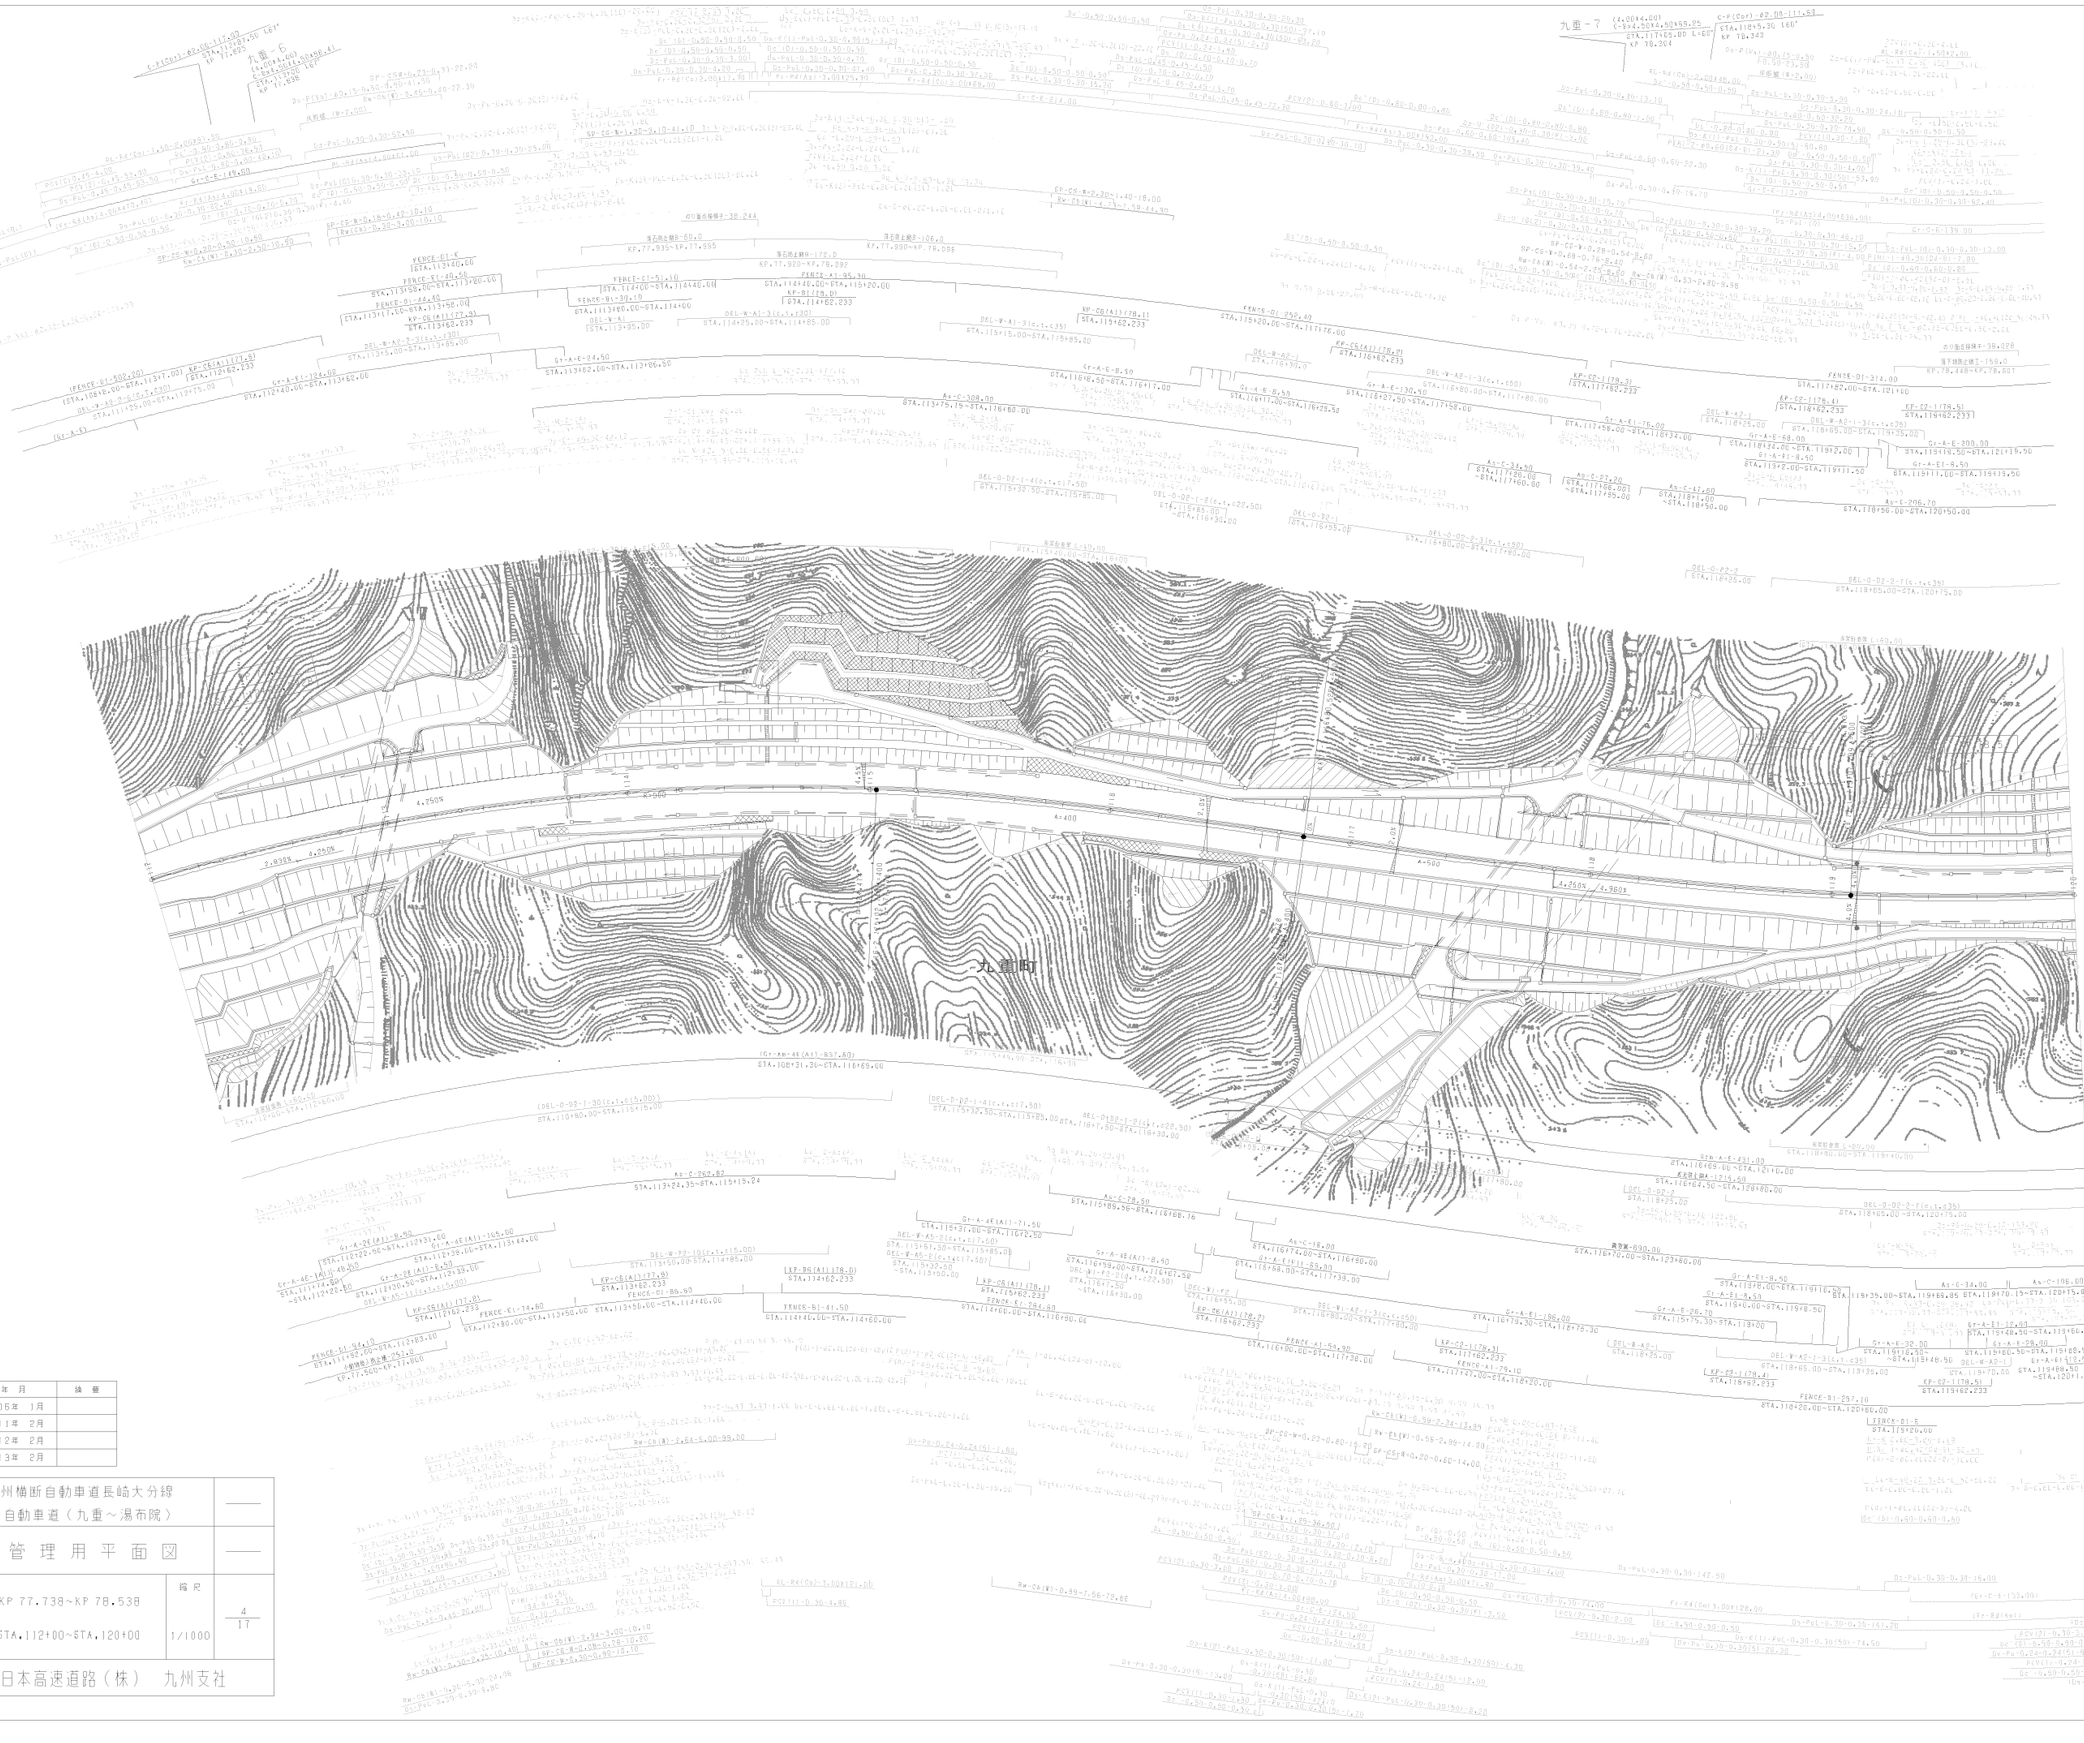

訂　正　年　月	摘　要
第1回　2006年　1月	
第2回　2011年　2月	
第3回　2012年　2月	
第4回　2013年　2月	

九州横断自動車道長崎大分線 大分自動車道（九重～湯布院）			——
工種	管理用平面図		——
名称	KP 77.738~KP 78.538 STA.112+00~STA.120+00	縮尺 1/1000	4 17
西日本高速道路（株）　九州支社			

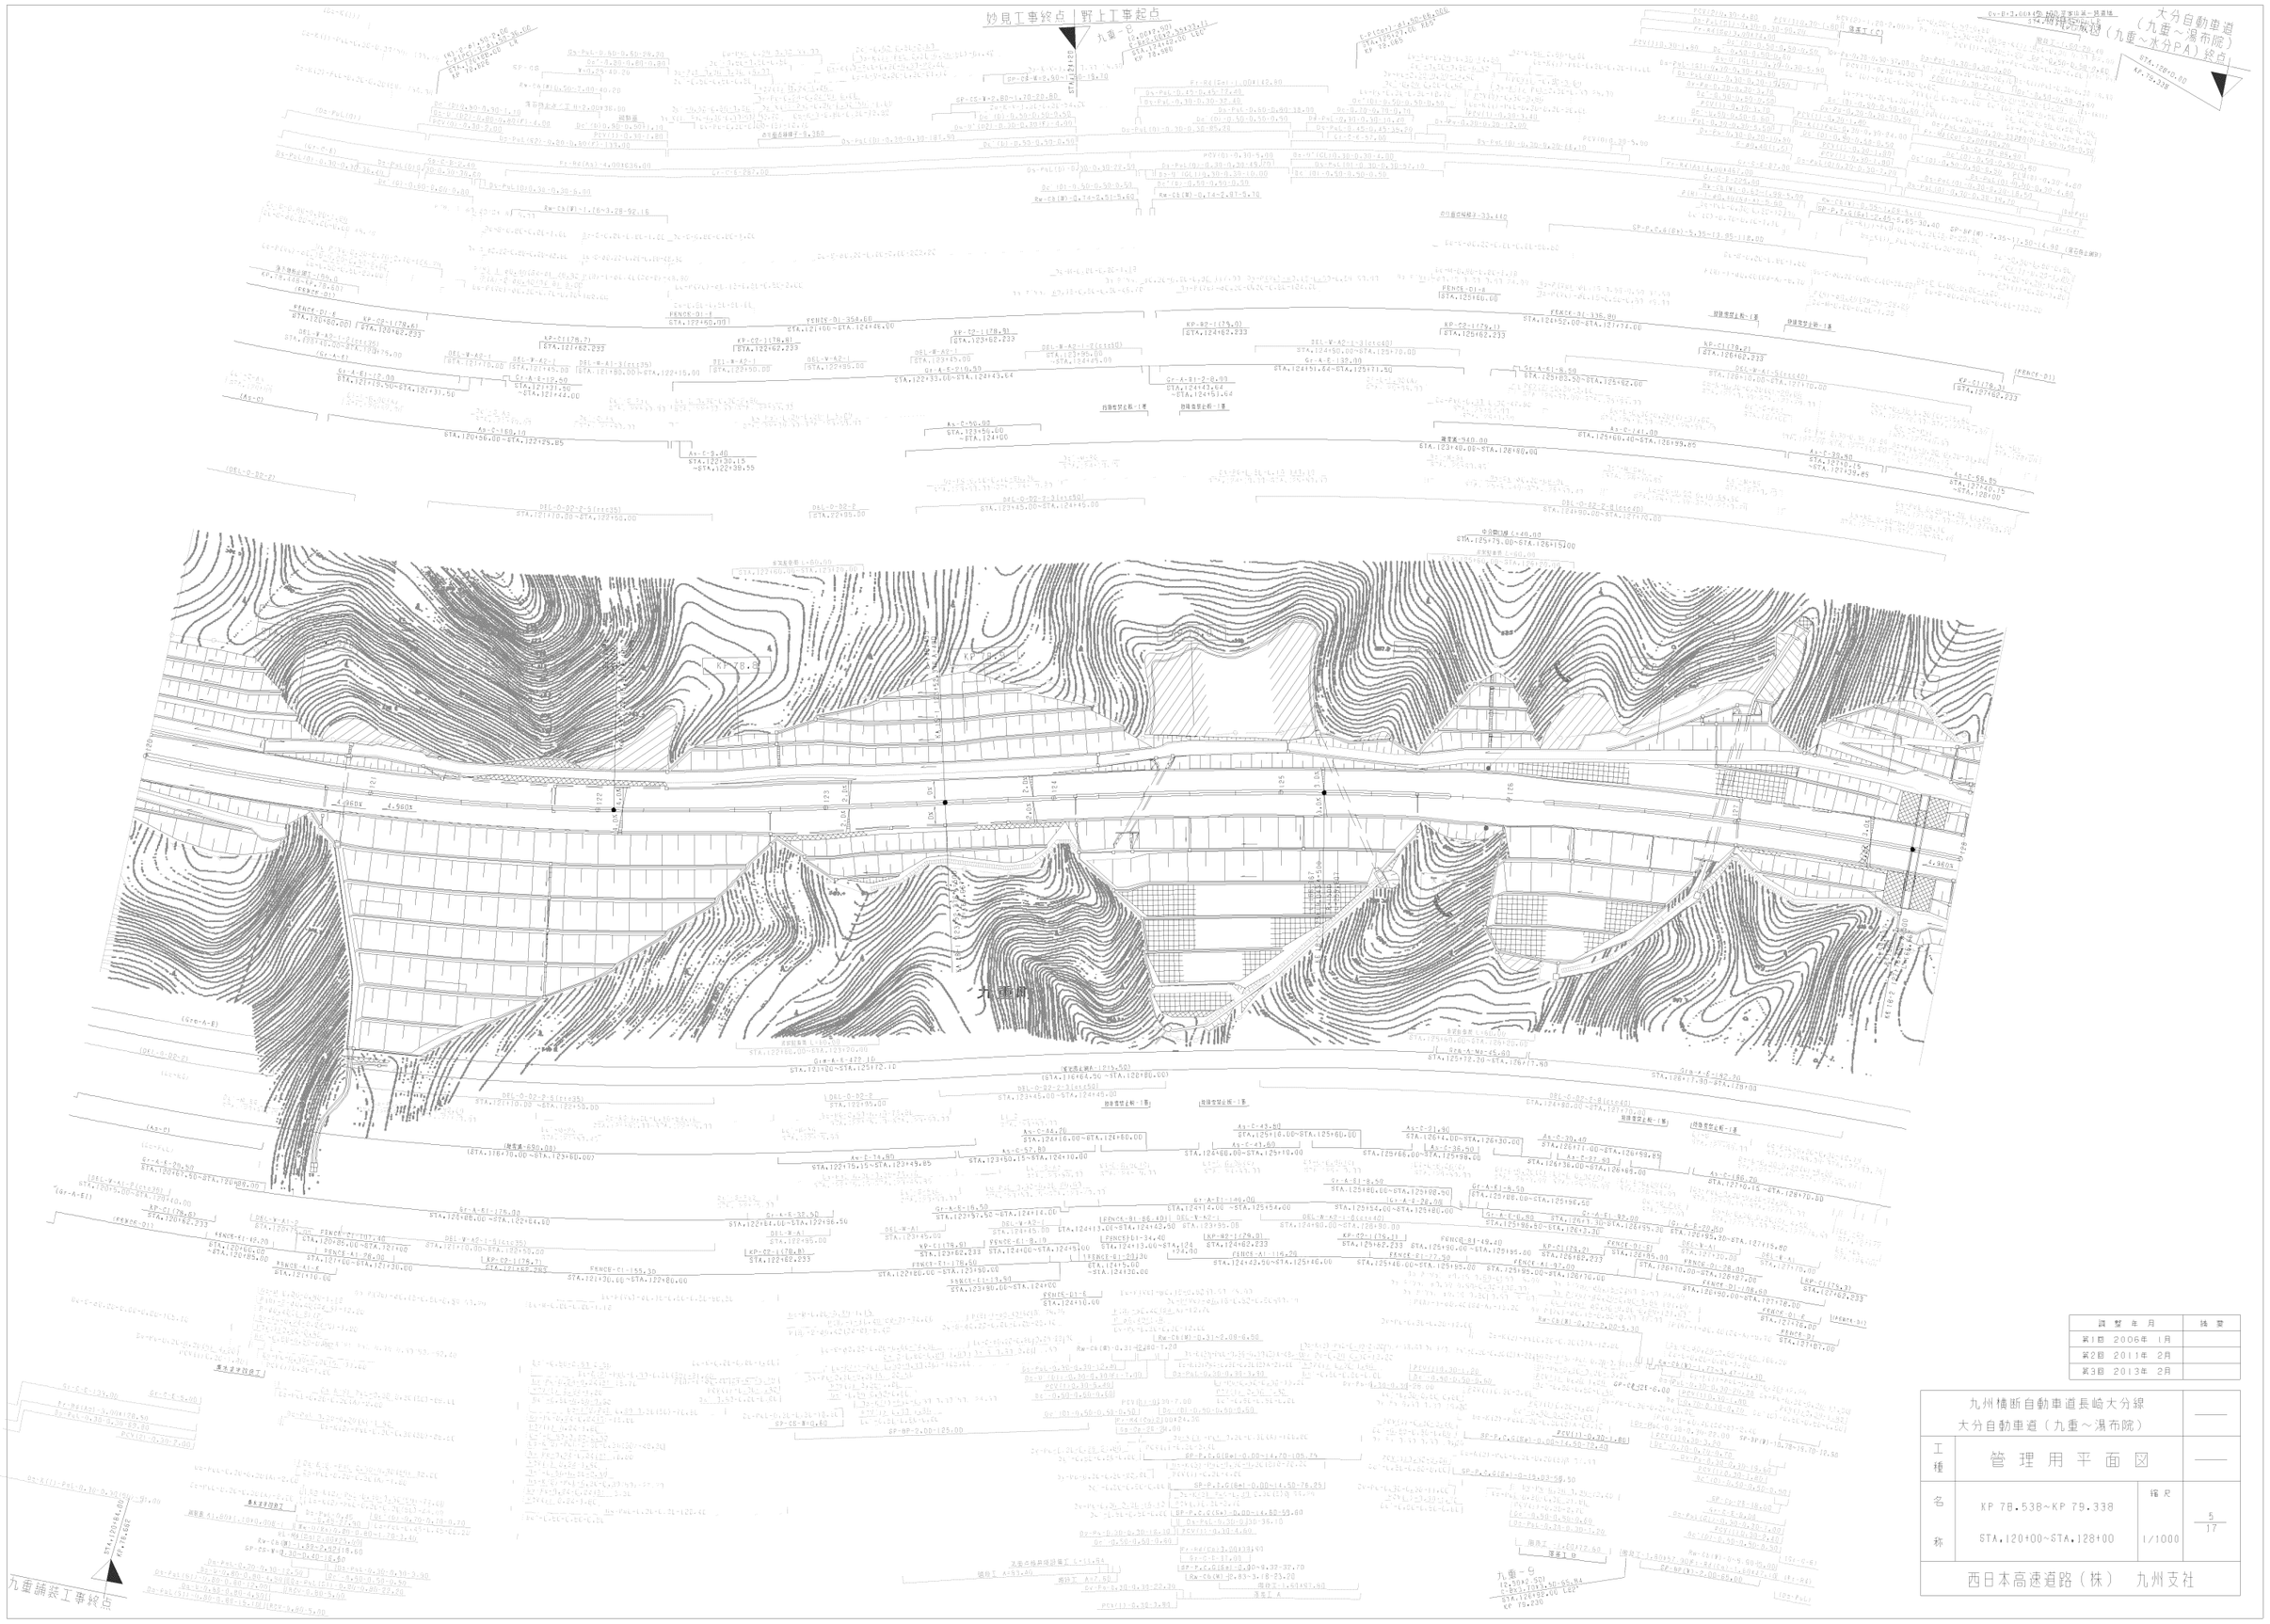

調整年月	摘要
第1回 2006年 1月	
第2回 2011年 2月	
第3回 2013年 2月	

九州横断自動車道長崎大分線 大分自動車道（九重～湯布院）			——
工種	管理用平面図		——
名称	KP 78.538~KP 79.338 STA.120+00~STA.128+00	縮尺 1/1000	5/17
西日本高速道路（株） 九州支社			

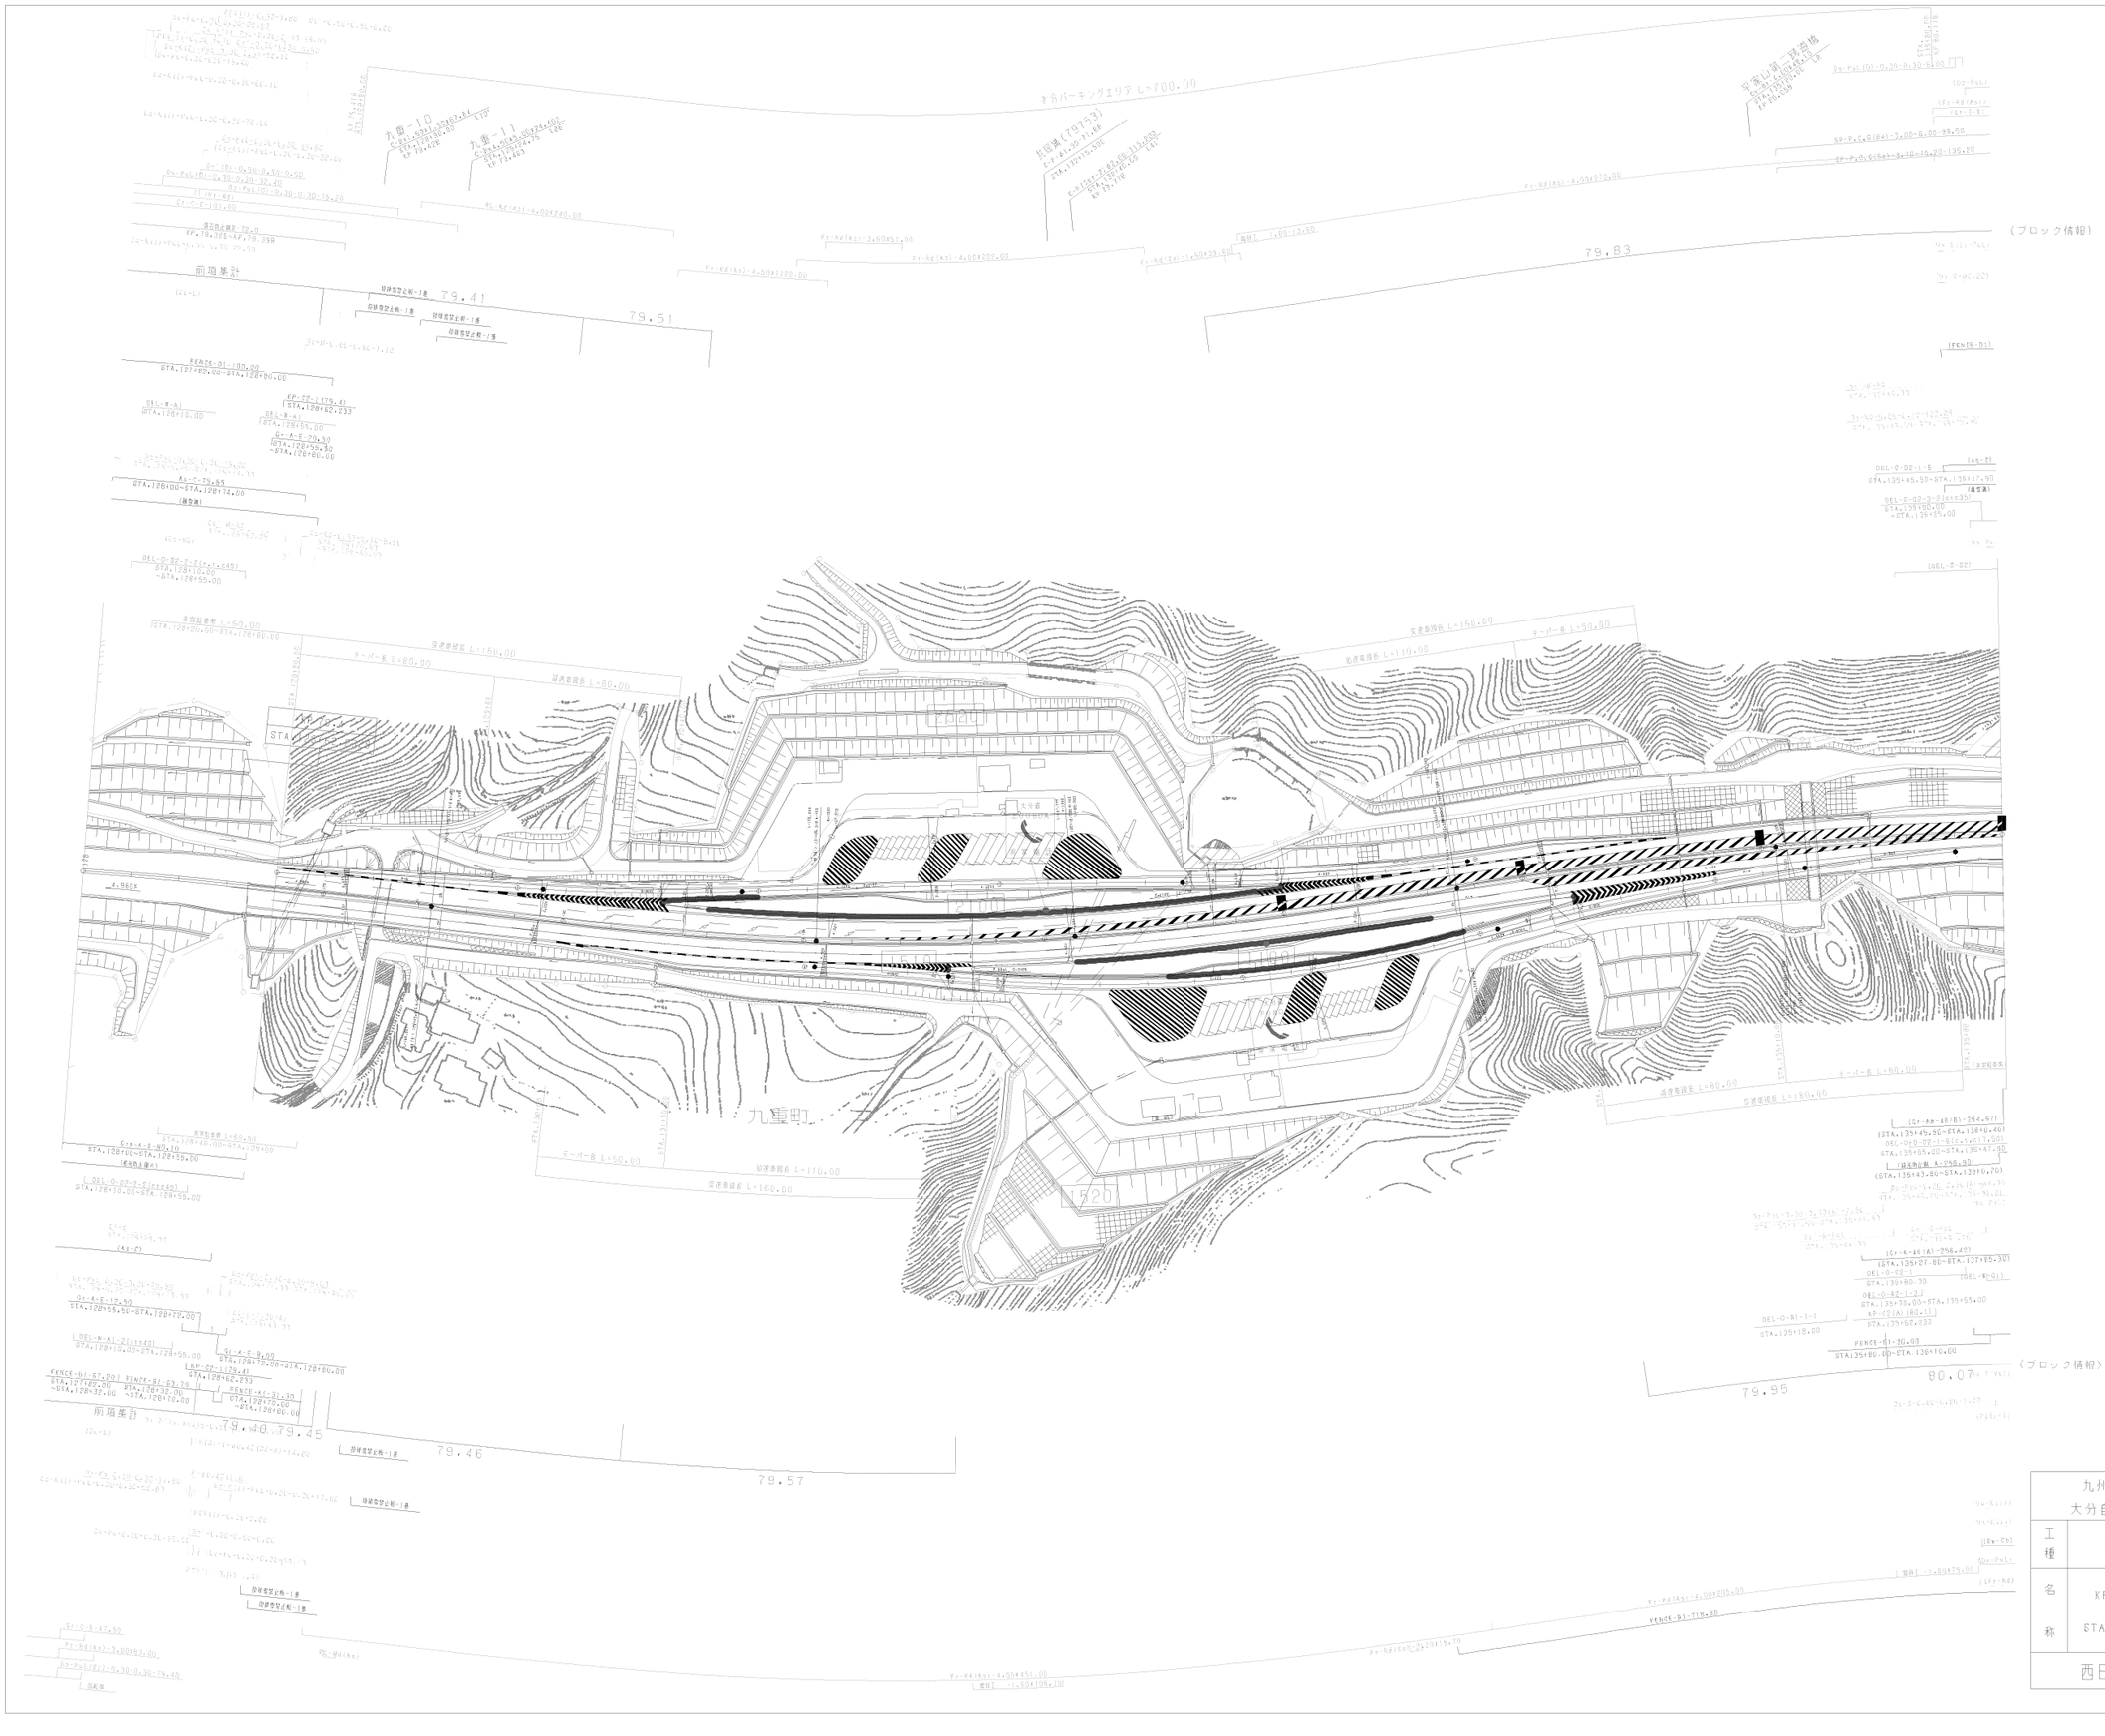

調整年月	摘要
第1回 2006年 1月	
第2回 2011年 2月	
第3回 2013年 2月	
第4回 2018年 11月	

九州横断自動車道長崎大分線 大分自動車道（九重～湯布院）			——
工種	管理用平面図		——
名称	KP 79.338~KP 80.138 STA.128+00~STA.136+00	縮尺 1/1000	6 17
西日本高速道路（株） 九州支社			

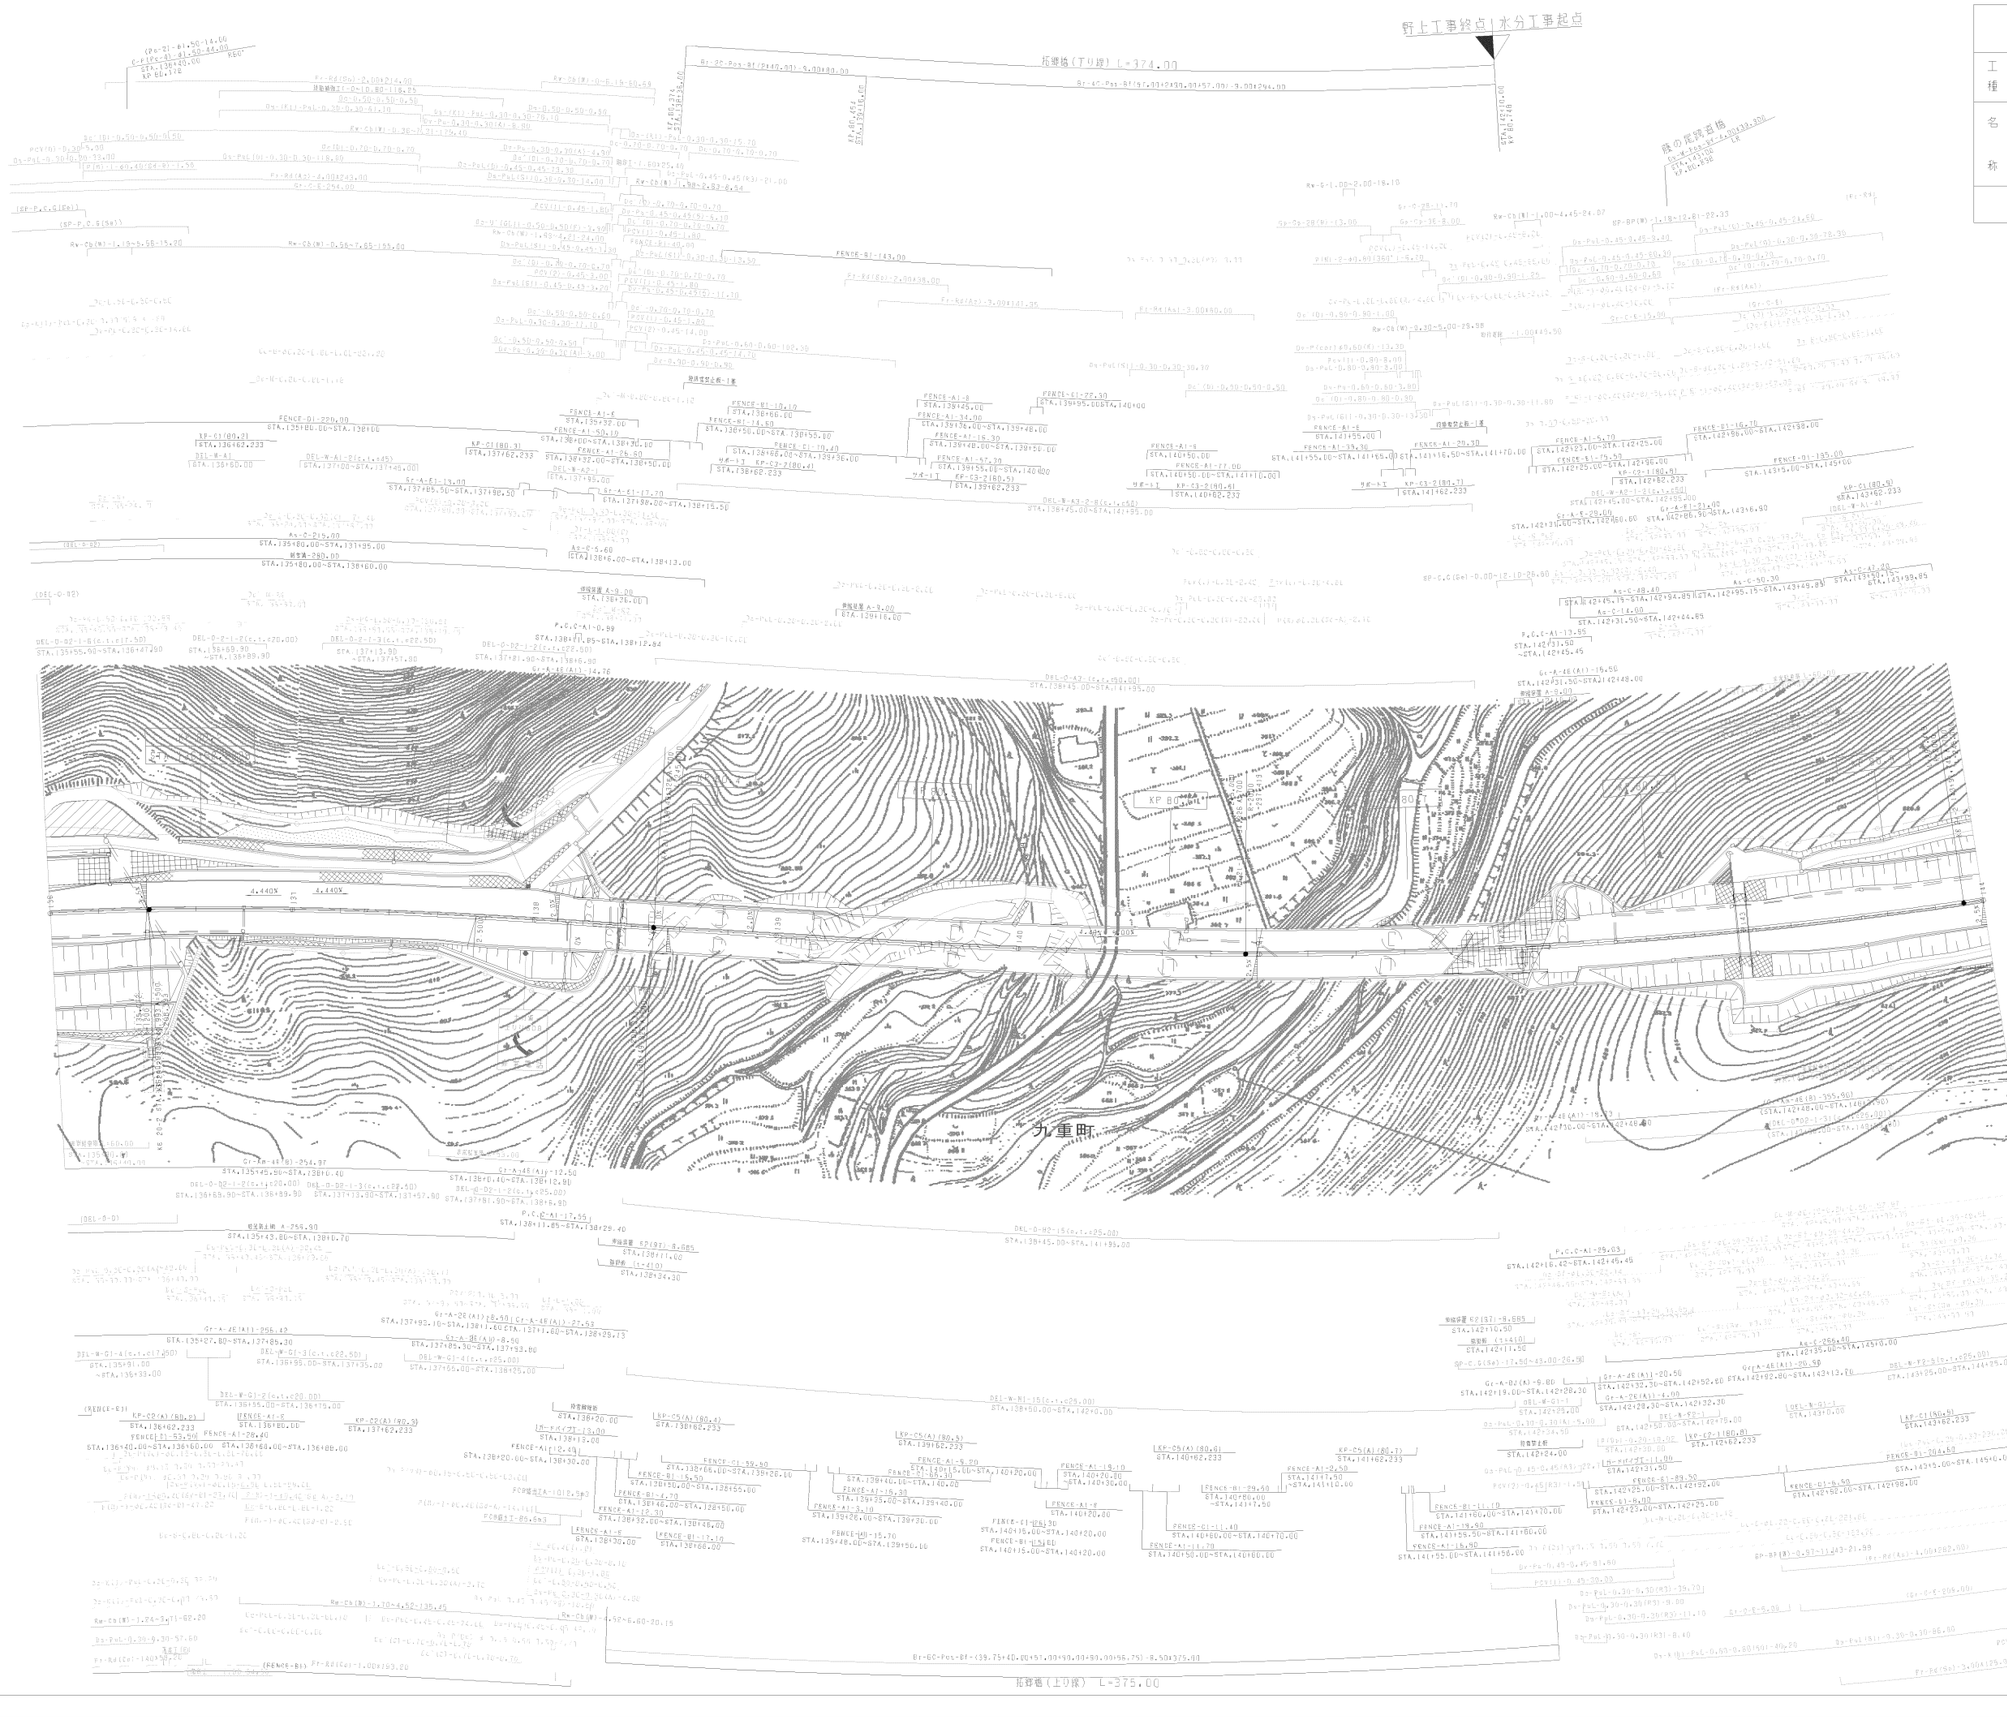

九州横断自動車道長崎大分線 大分自動車道（九重～湯布院）			——
工種	管理用平面図		——
名称	KP 80.138~KP 80.938 STA.136+00~STA.144+00	縮尺 1/1000	7/17
西日本高速道路（株） 九州支社			

調整年月	摘要
第1回 2006年 1月	
第2回 2013年 2月	

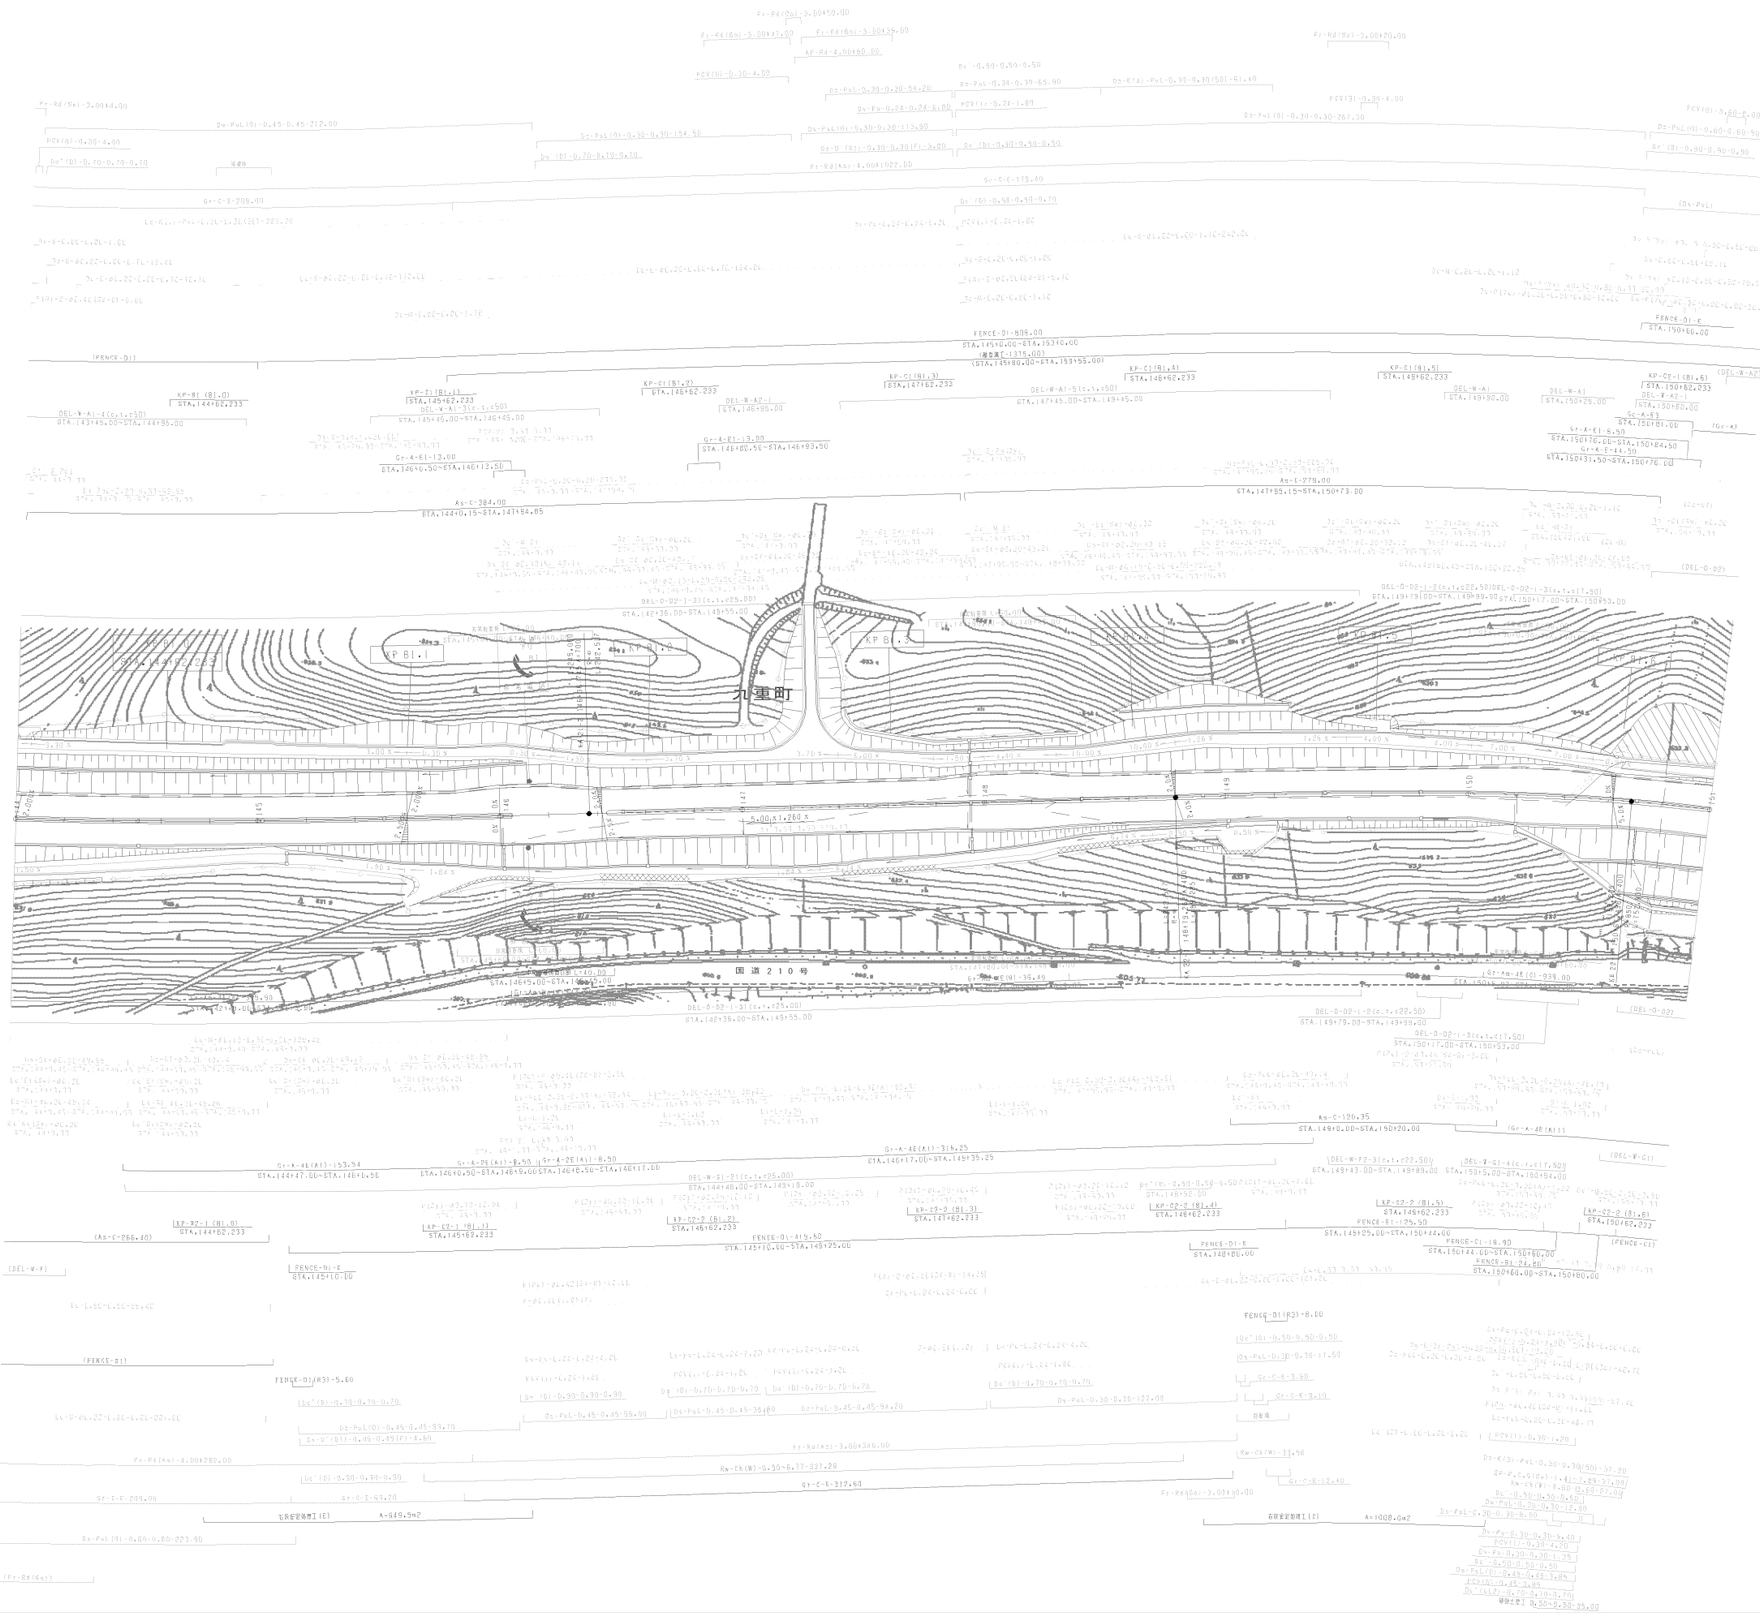
KP B1.1
KP B1.0
KP B1.2
KP B1.3
KP B1.4
KP B1.5
KP B1.6

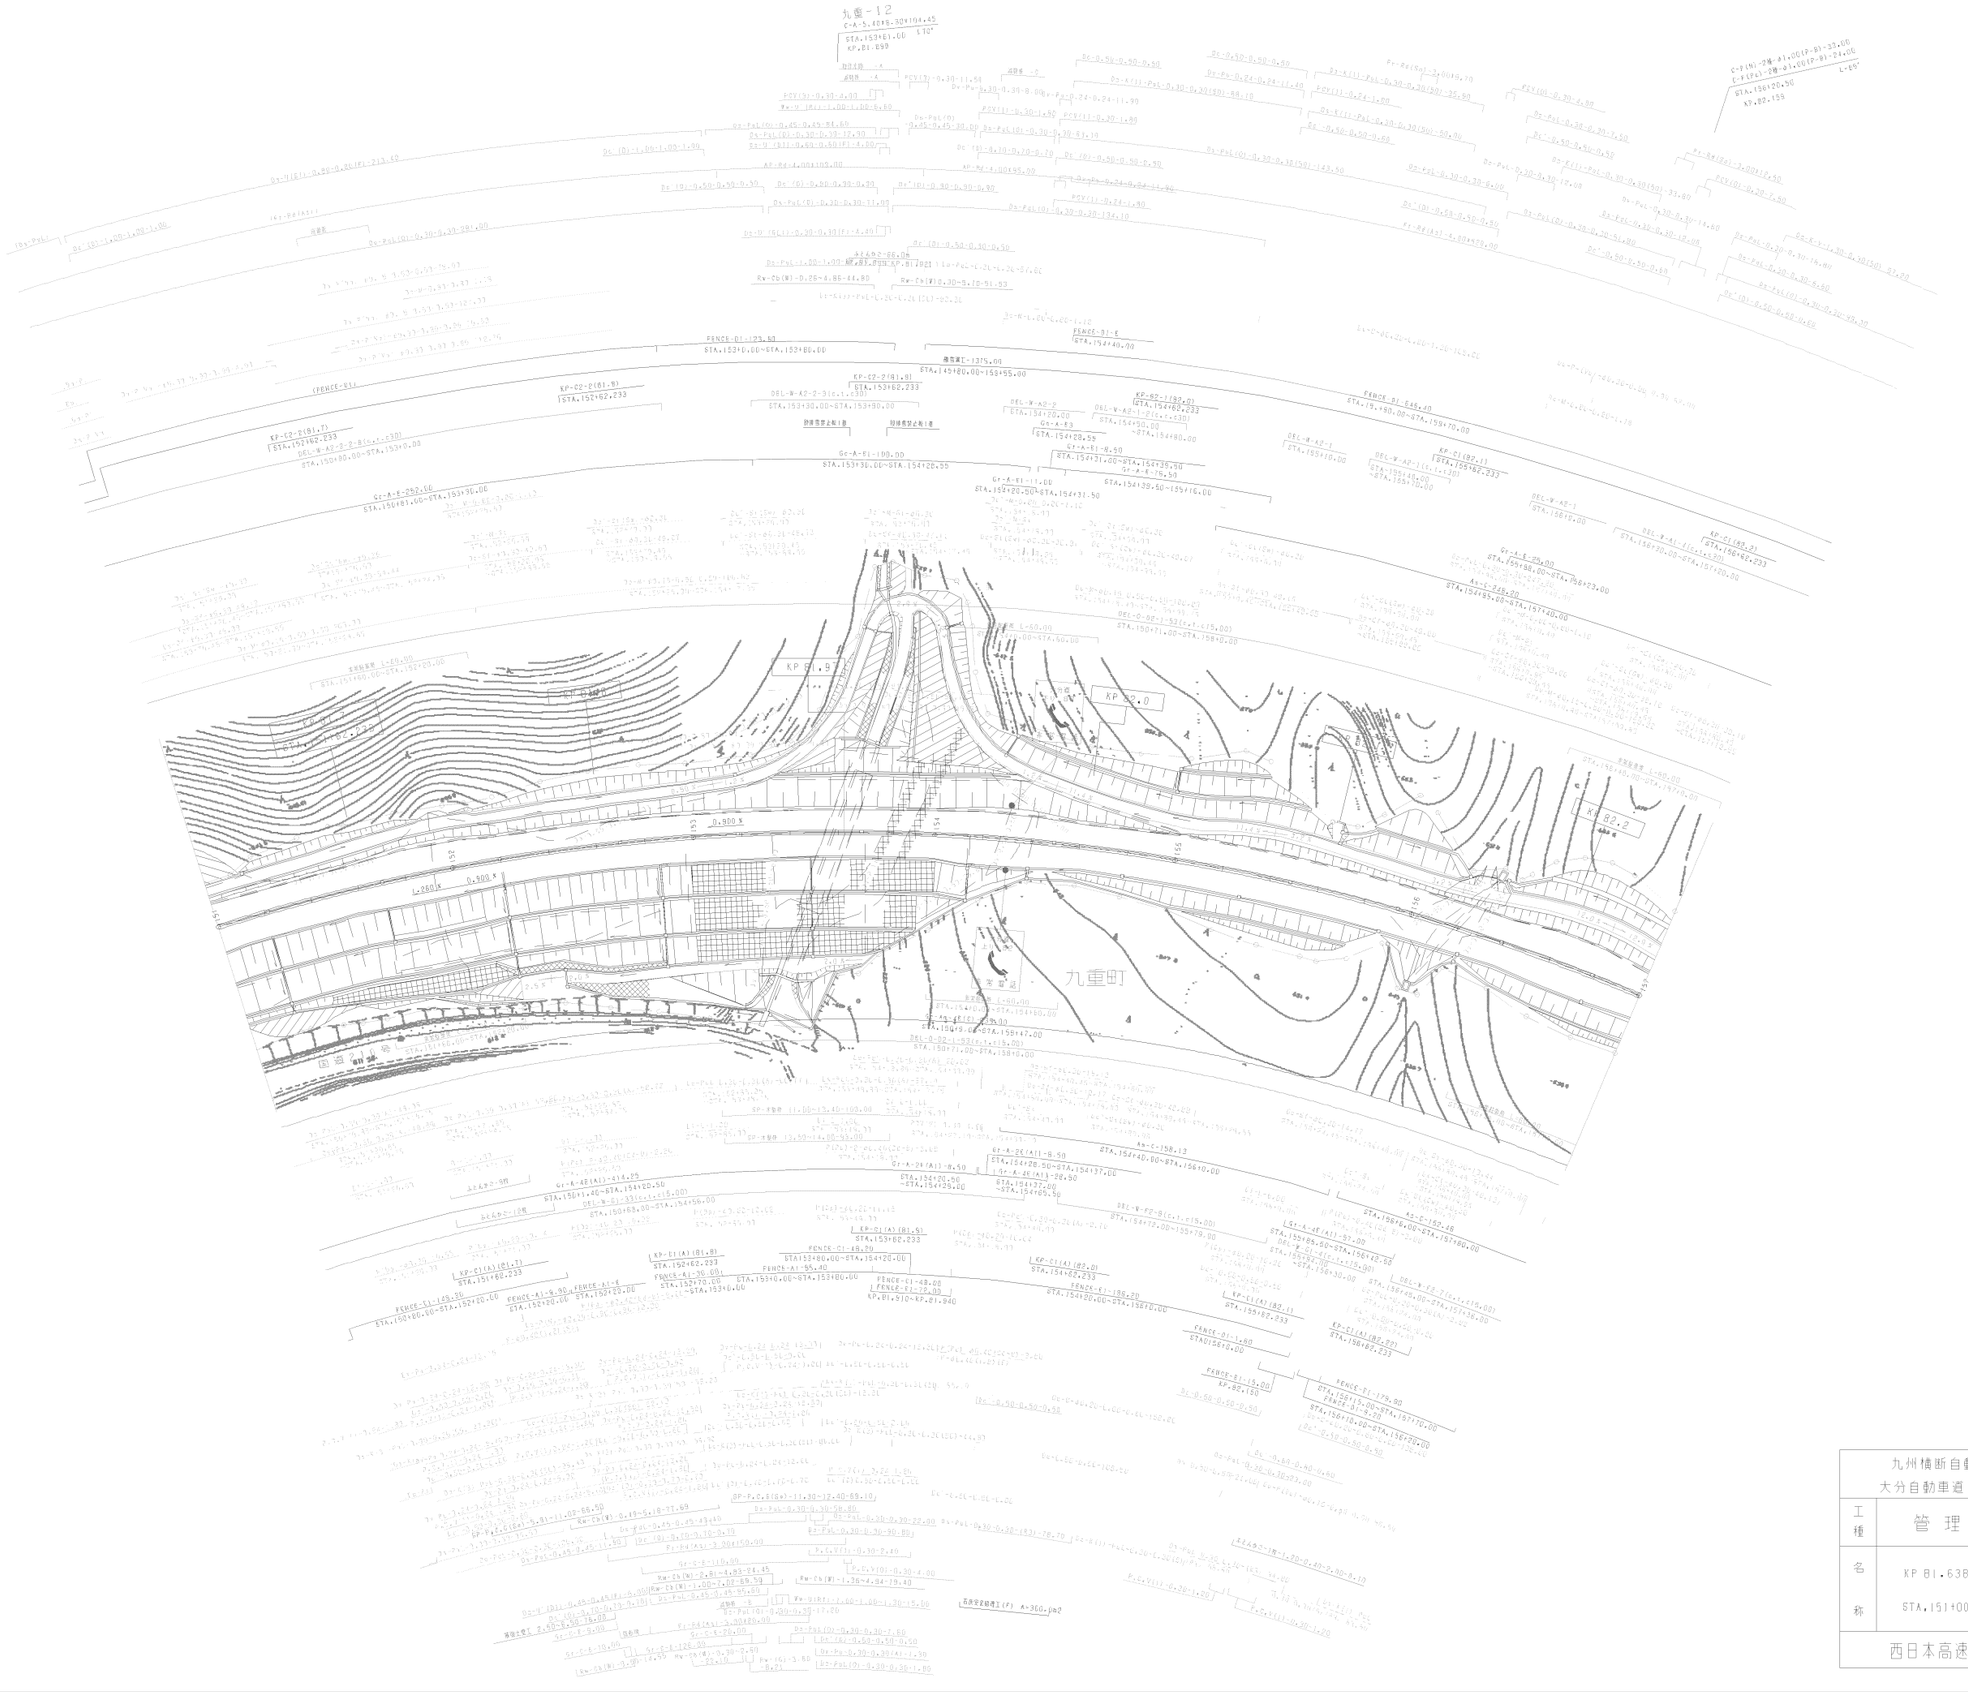

調整年月	摘要
第1回 2006年 1月	
第2回 2011年 2月	
第3回 2013年 2月	
第4回 2022年 6月	

九州横断自動車道長崎大分線 大分自動車道（九重～湯布院）			——
工種	管理用平面図		——
名称	KP 81.638~KP 82.238 STA.151+00~STA.157+00	縮尺 1/1000	9 17
西日本高速道路（株） 九州支社			

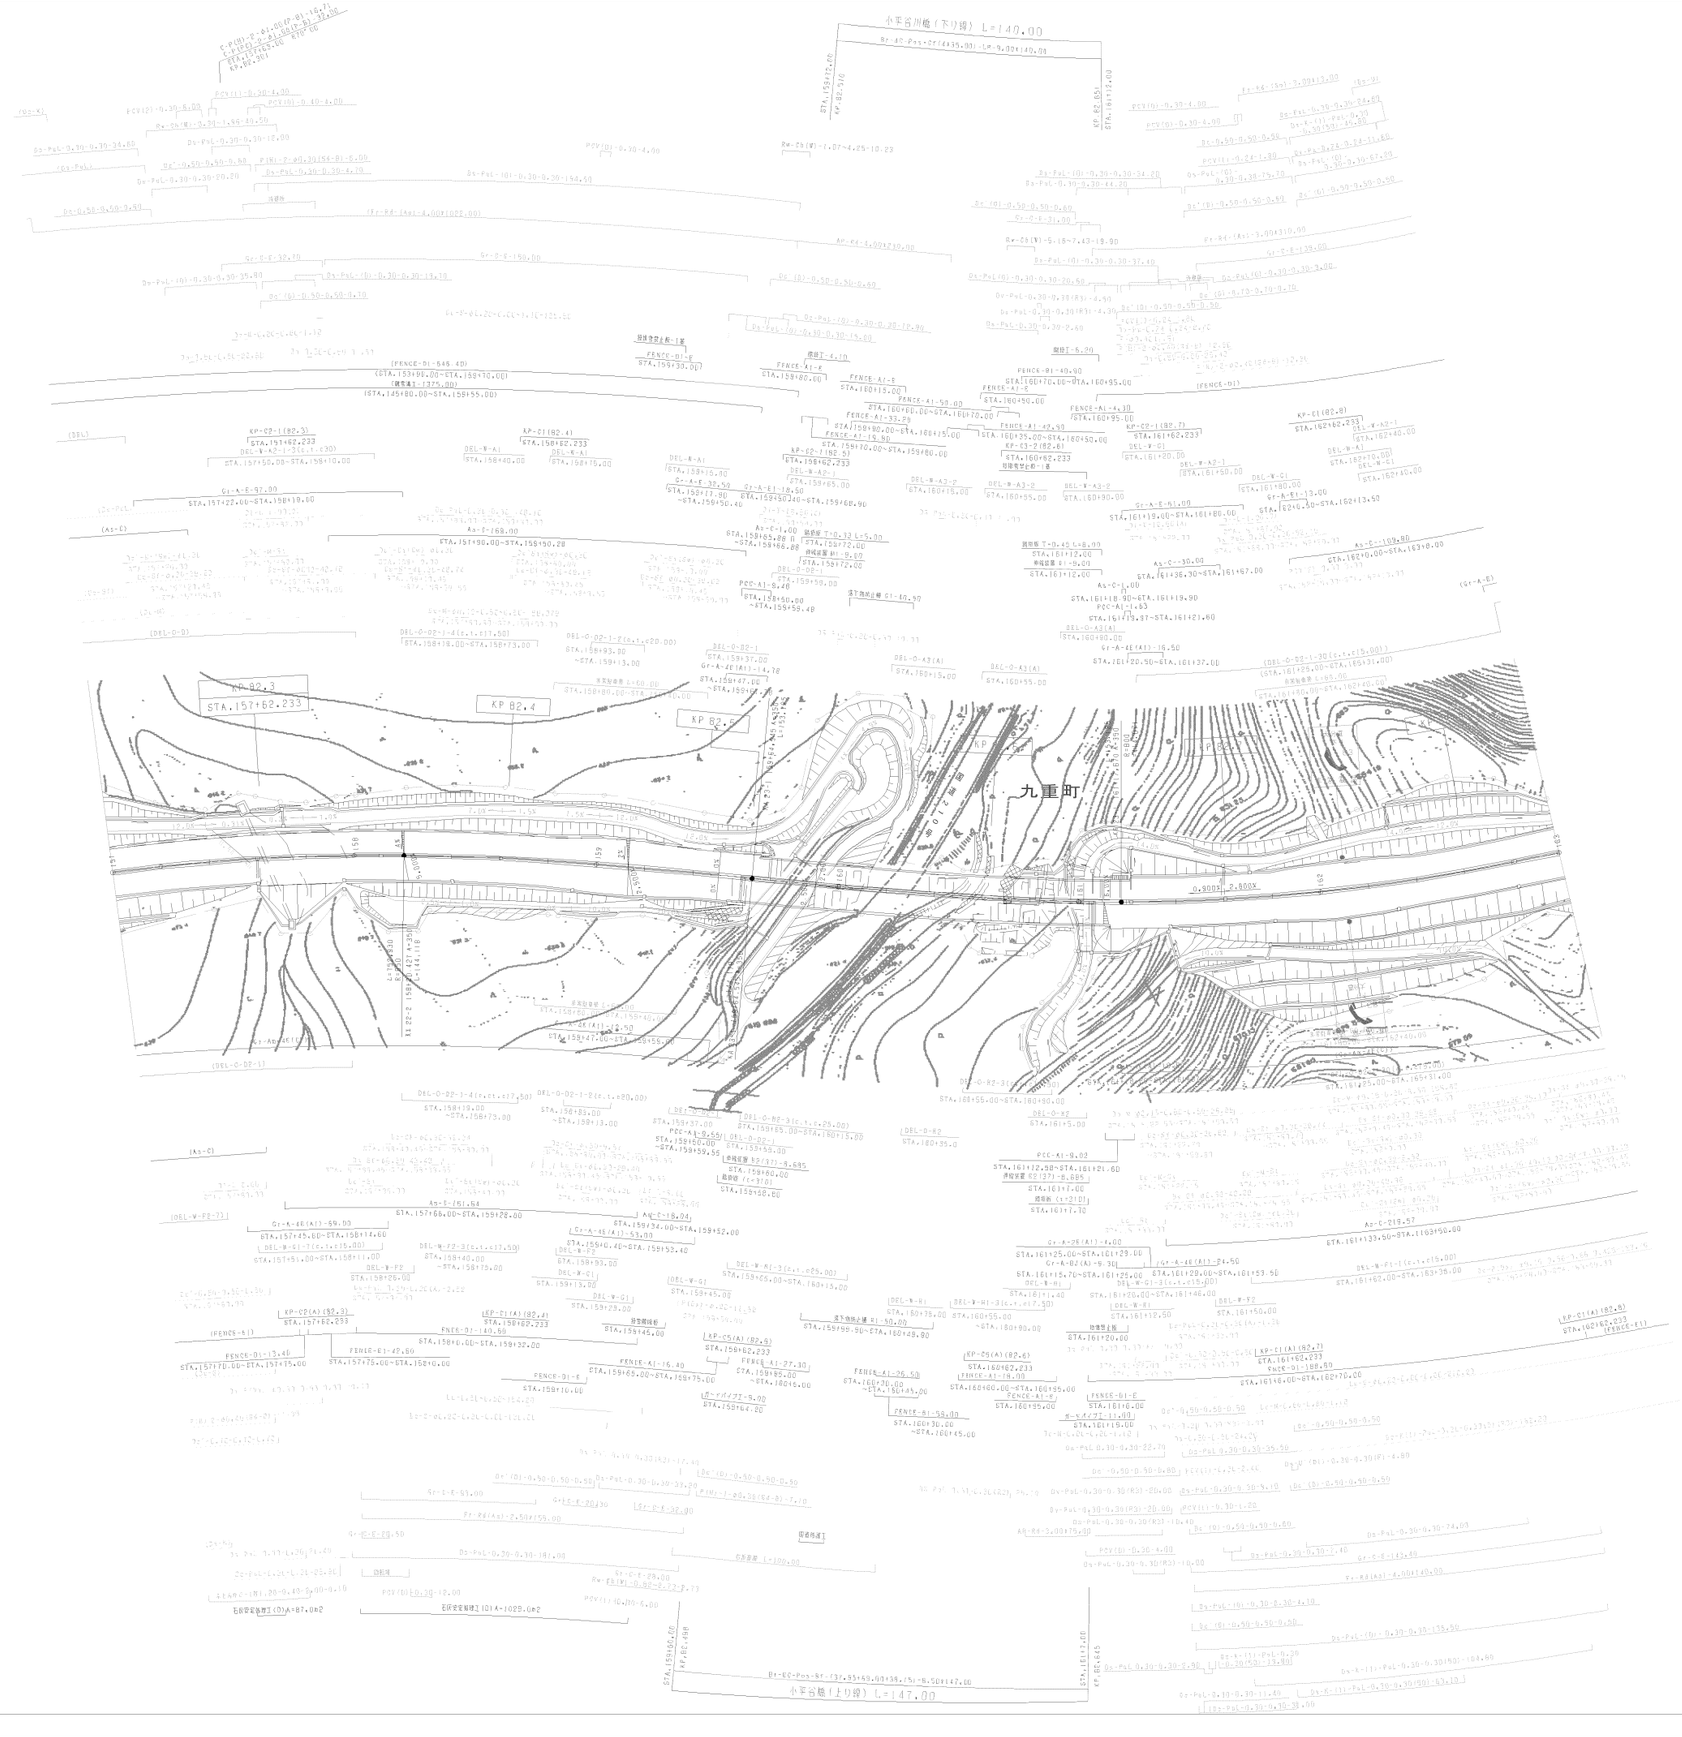

調整年月	摘要
第1回 2006年 1月	
第2回 2013年 2月	

九州横断自動車道長崎大分線 大分自動車道（九重～湯布院）			——
工種	管理用平面図		——
名称	KP 82.238~KP 82.838 STA.157+00~STA.163+00	縮尺 1/1000	10 17
西日本高速道路（株） 九州支社			



訂 整 年 月	摘 要
第1回 2006年 1月	
第2回 2013年 2月	

九州横断自動車道長崎大分線 大分自動車道（九重～湯布院）			——
工種	管 理 用 平 面 図		——
名称	KP 82.838~KP 83.538 STA.163+00~STA.170+00	縮尺 1/1000	11 17
西日本高速道路（株） 九州支社			

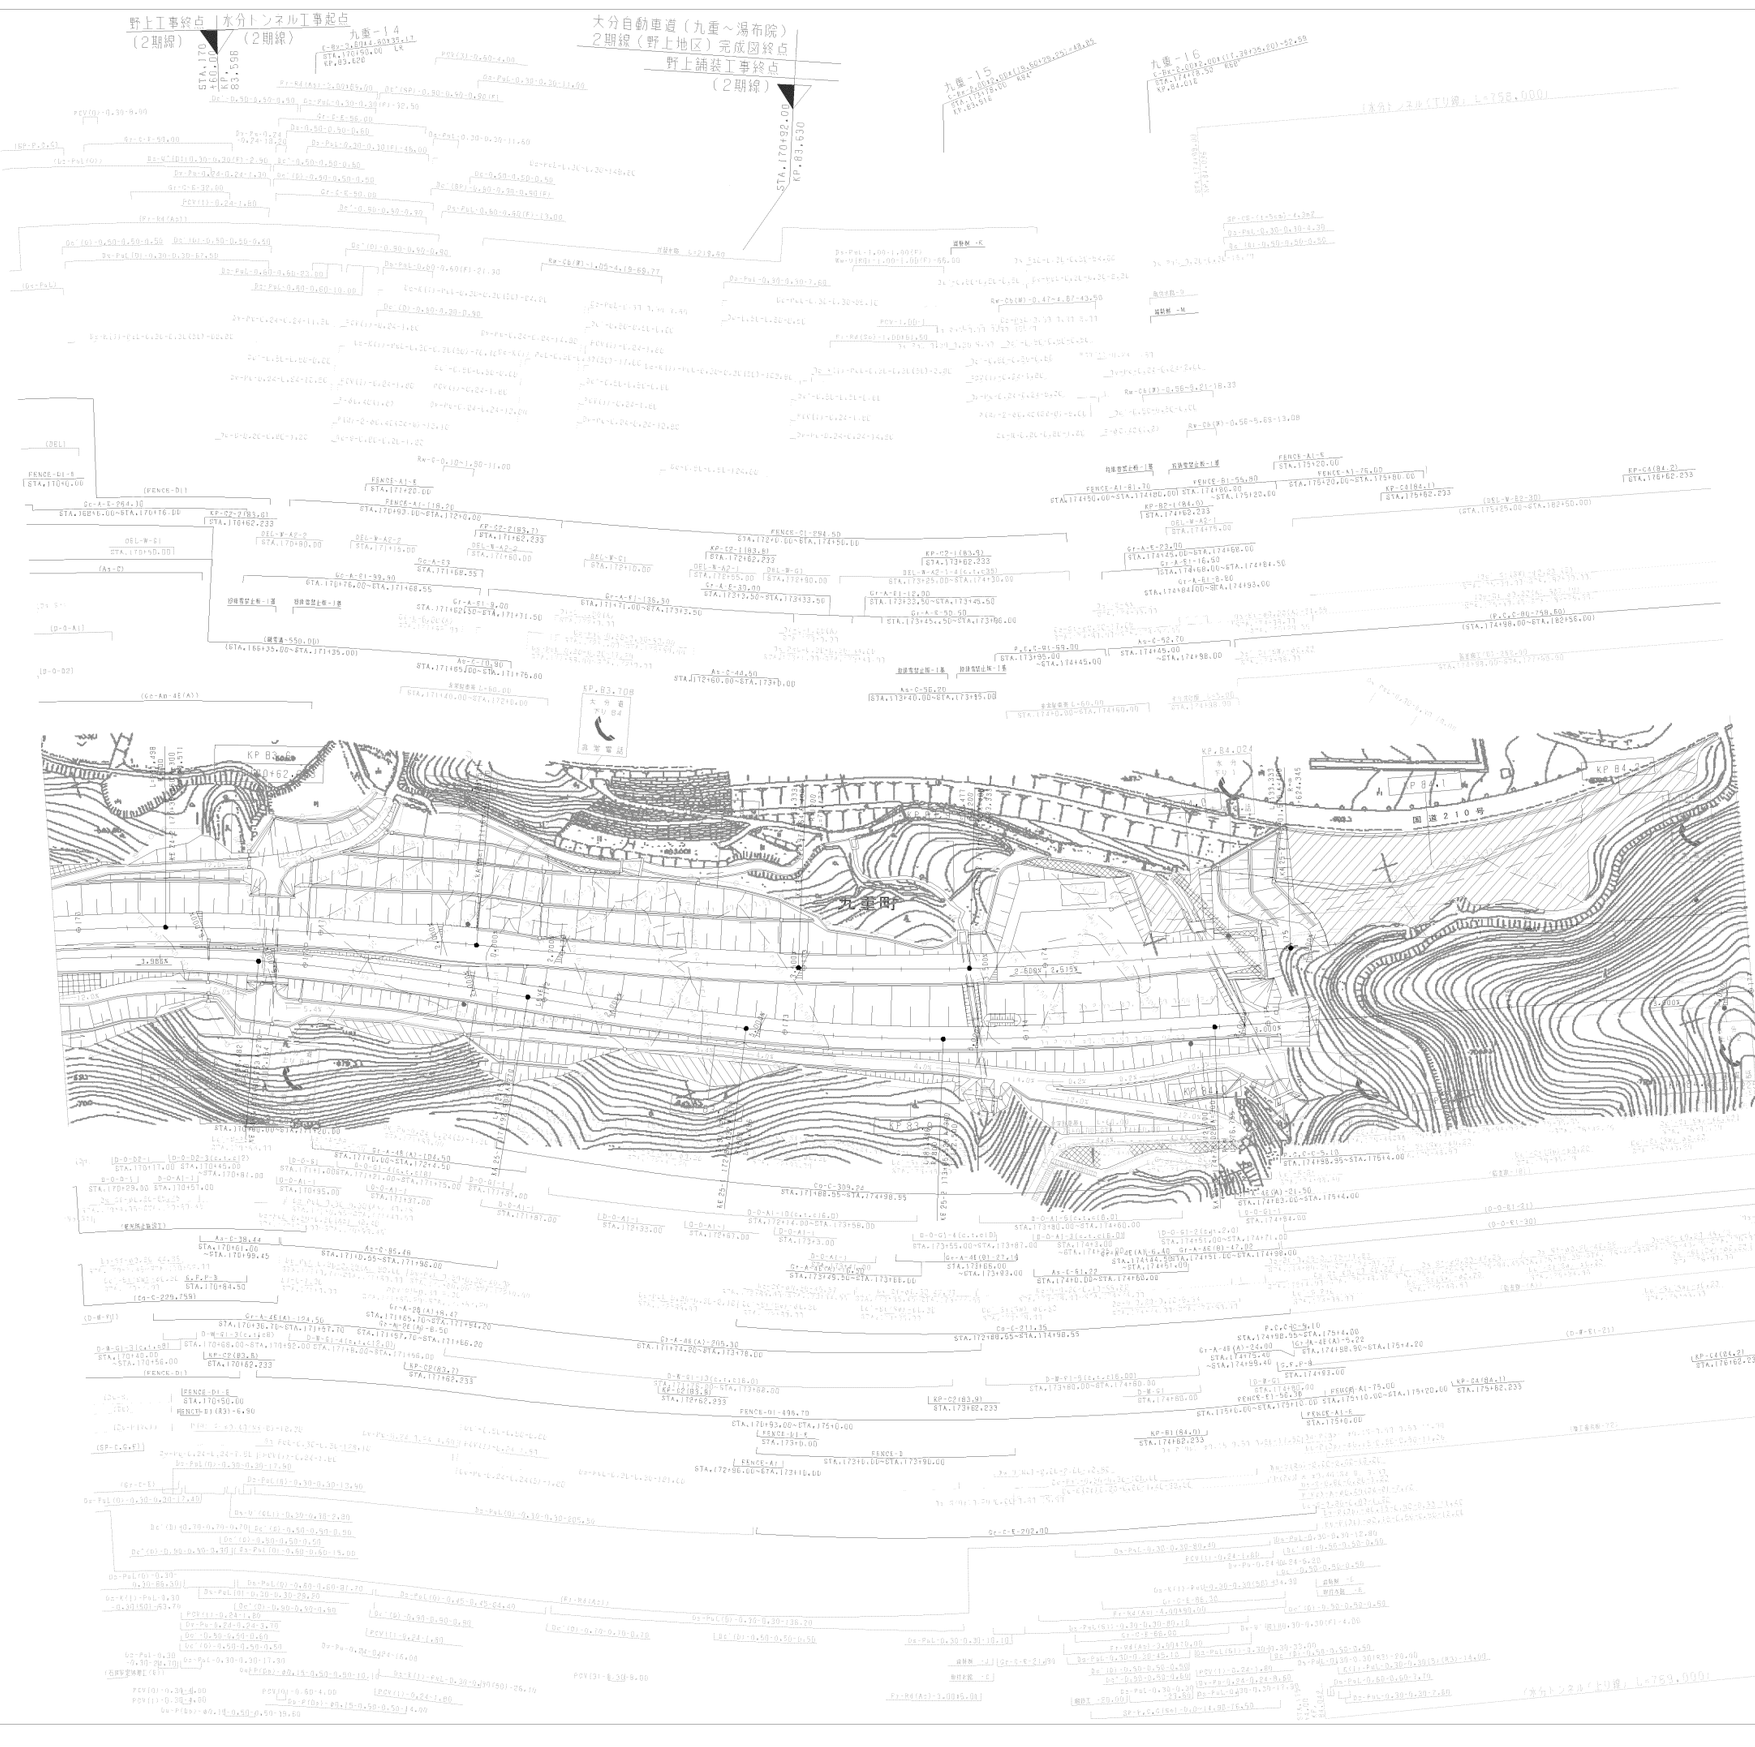

調整年月	摘要
第1回 2006年 1月	
第2回 2013年 2月	

九州横断自動車道長崎大分線 大分自動車道（九重～湯布院）			——
工種	管理用平面図		——
名称	KP.83.538~KP.84.238 STA.170+00~STA.177+00	縮尺 1/1000	12/17
西日本高速道路（株） 九州支社			

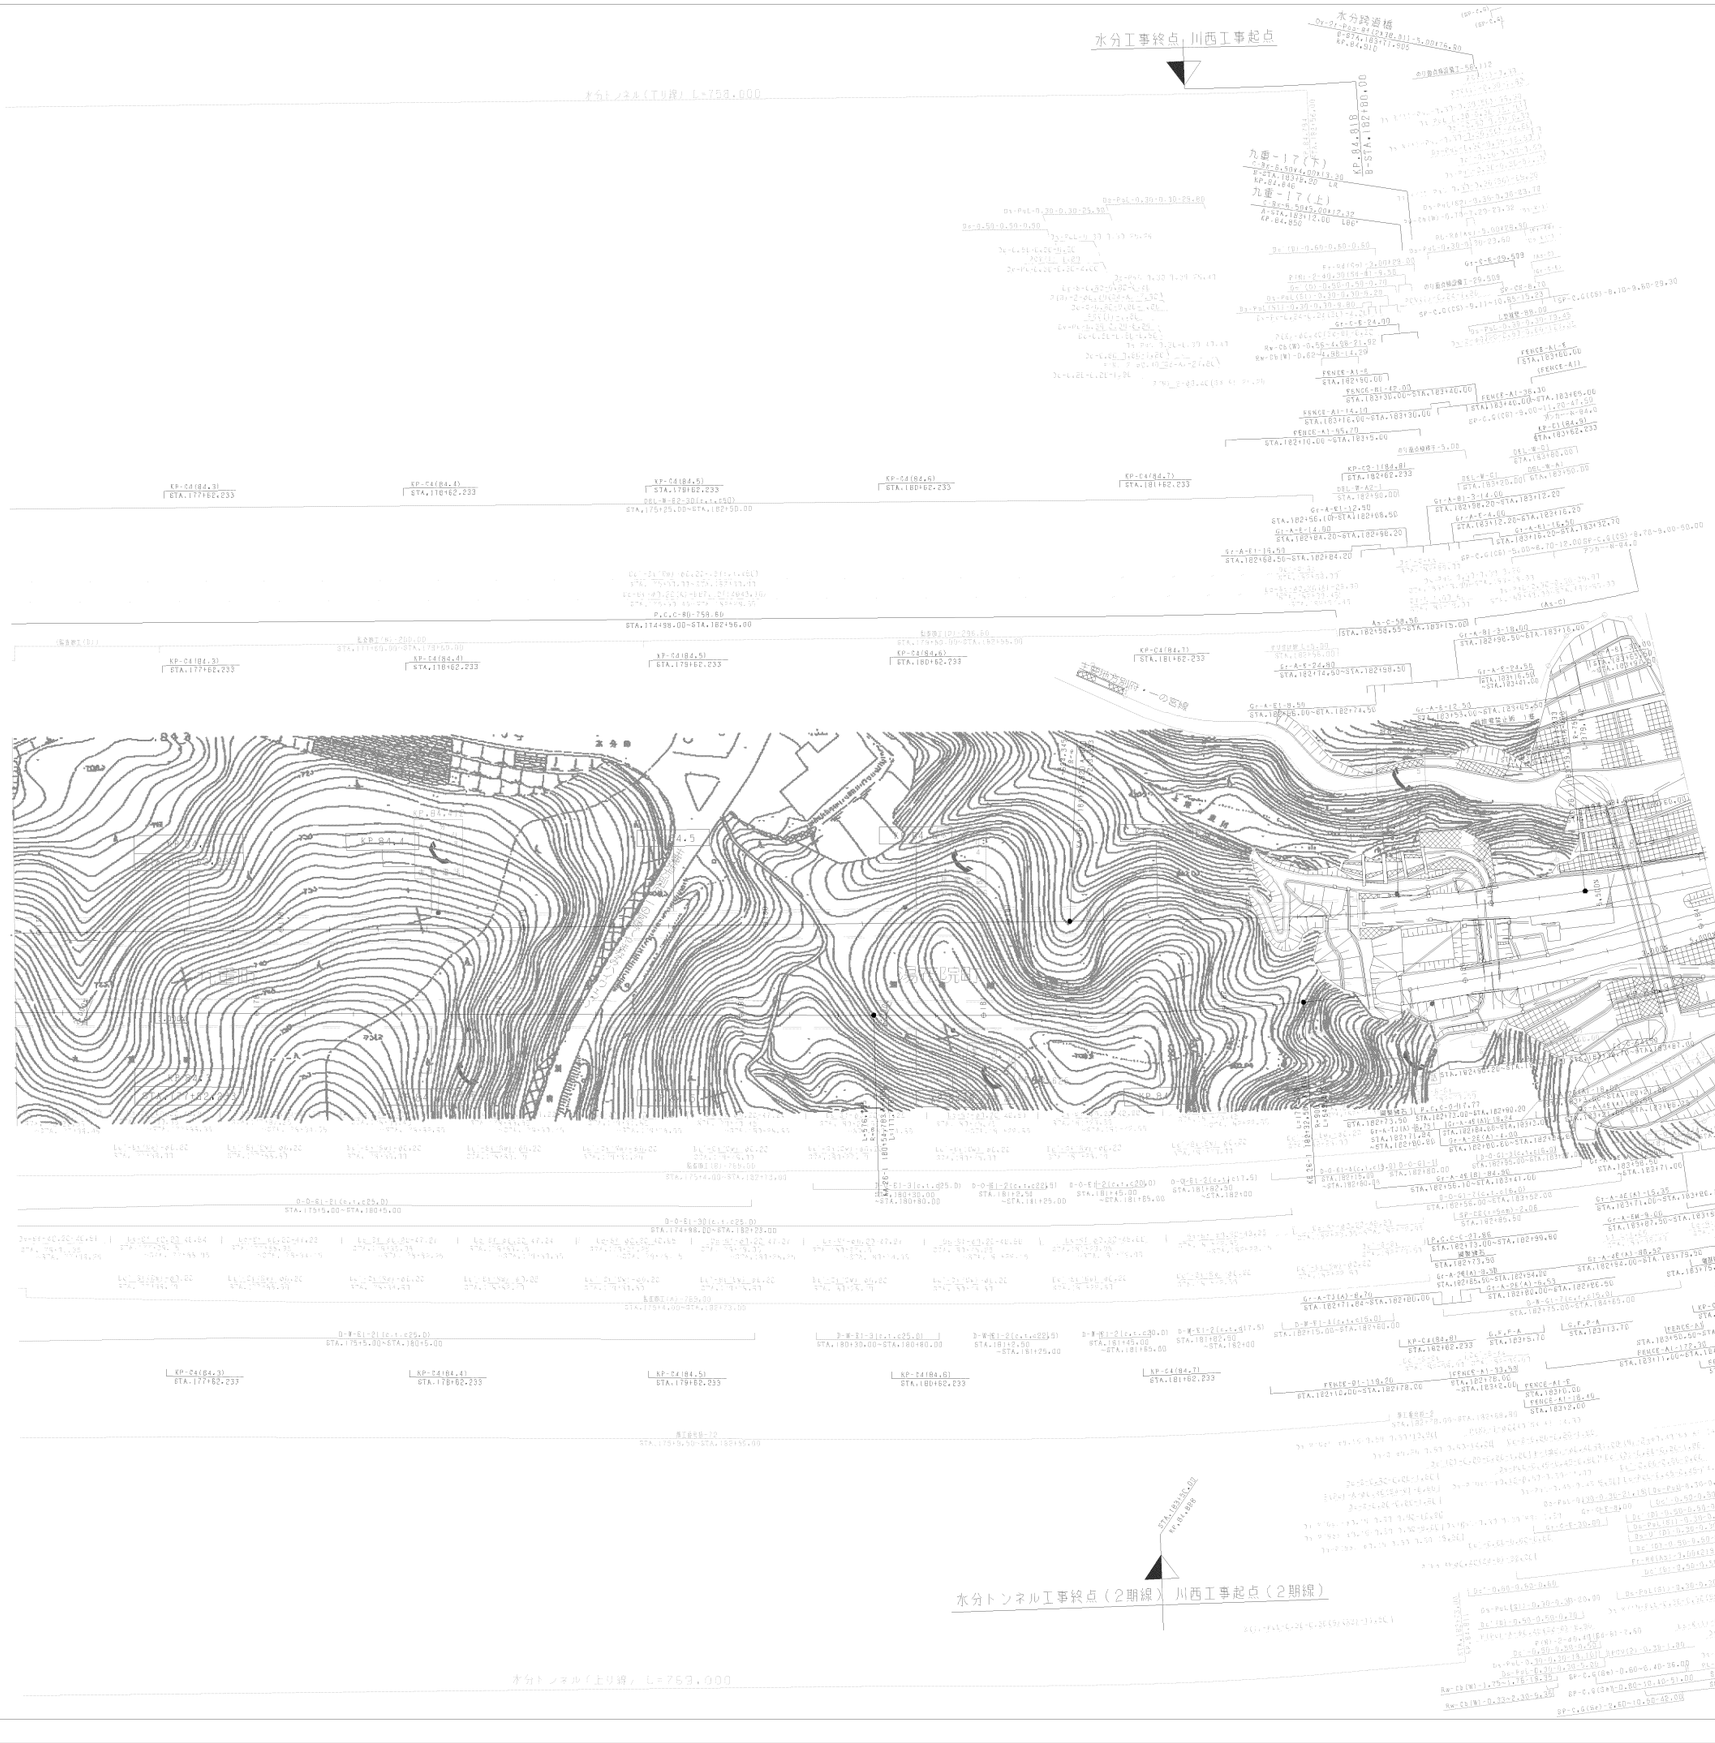

調整年月	摘要
第1回 2006年 1月	
第2回 2013年 2月	

九州横断自動車道長崎大分線 大分自動車道（九重～湯布院）			——
工種	管理用平面図		——
名称	KP.84.238~KP.84.938 STA.177+00~STA.184+00	縮尺 1/1000	13 17
西日本高速道路（株） 九州支社			



調整年月	摘要
第1回 2006年 1月	
第2回 2011年 2月	
第3回 2013年 2月	

九州横断自動車道長崎大分線 大分自動車道（九重～湯布院）			——
工種	管理用平面図		——
名称	KP.84.938~KP.85.538 STA.184+00~STA.190+00	縮尺 1/1000	14 17
西日本高速道路（株） 九州支社			

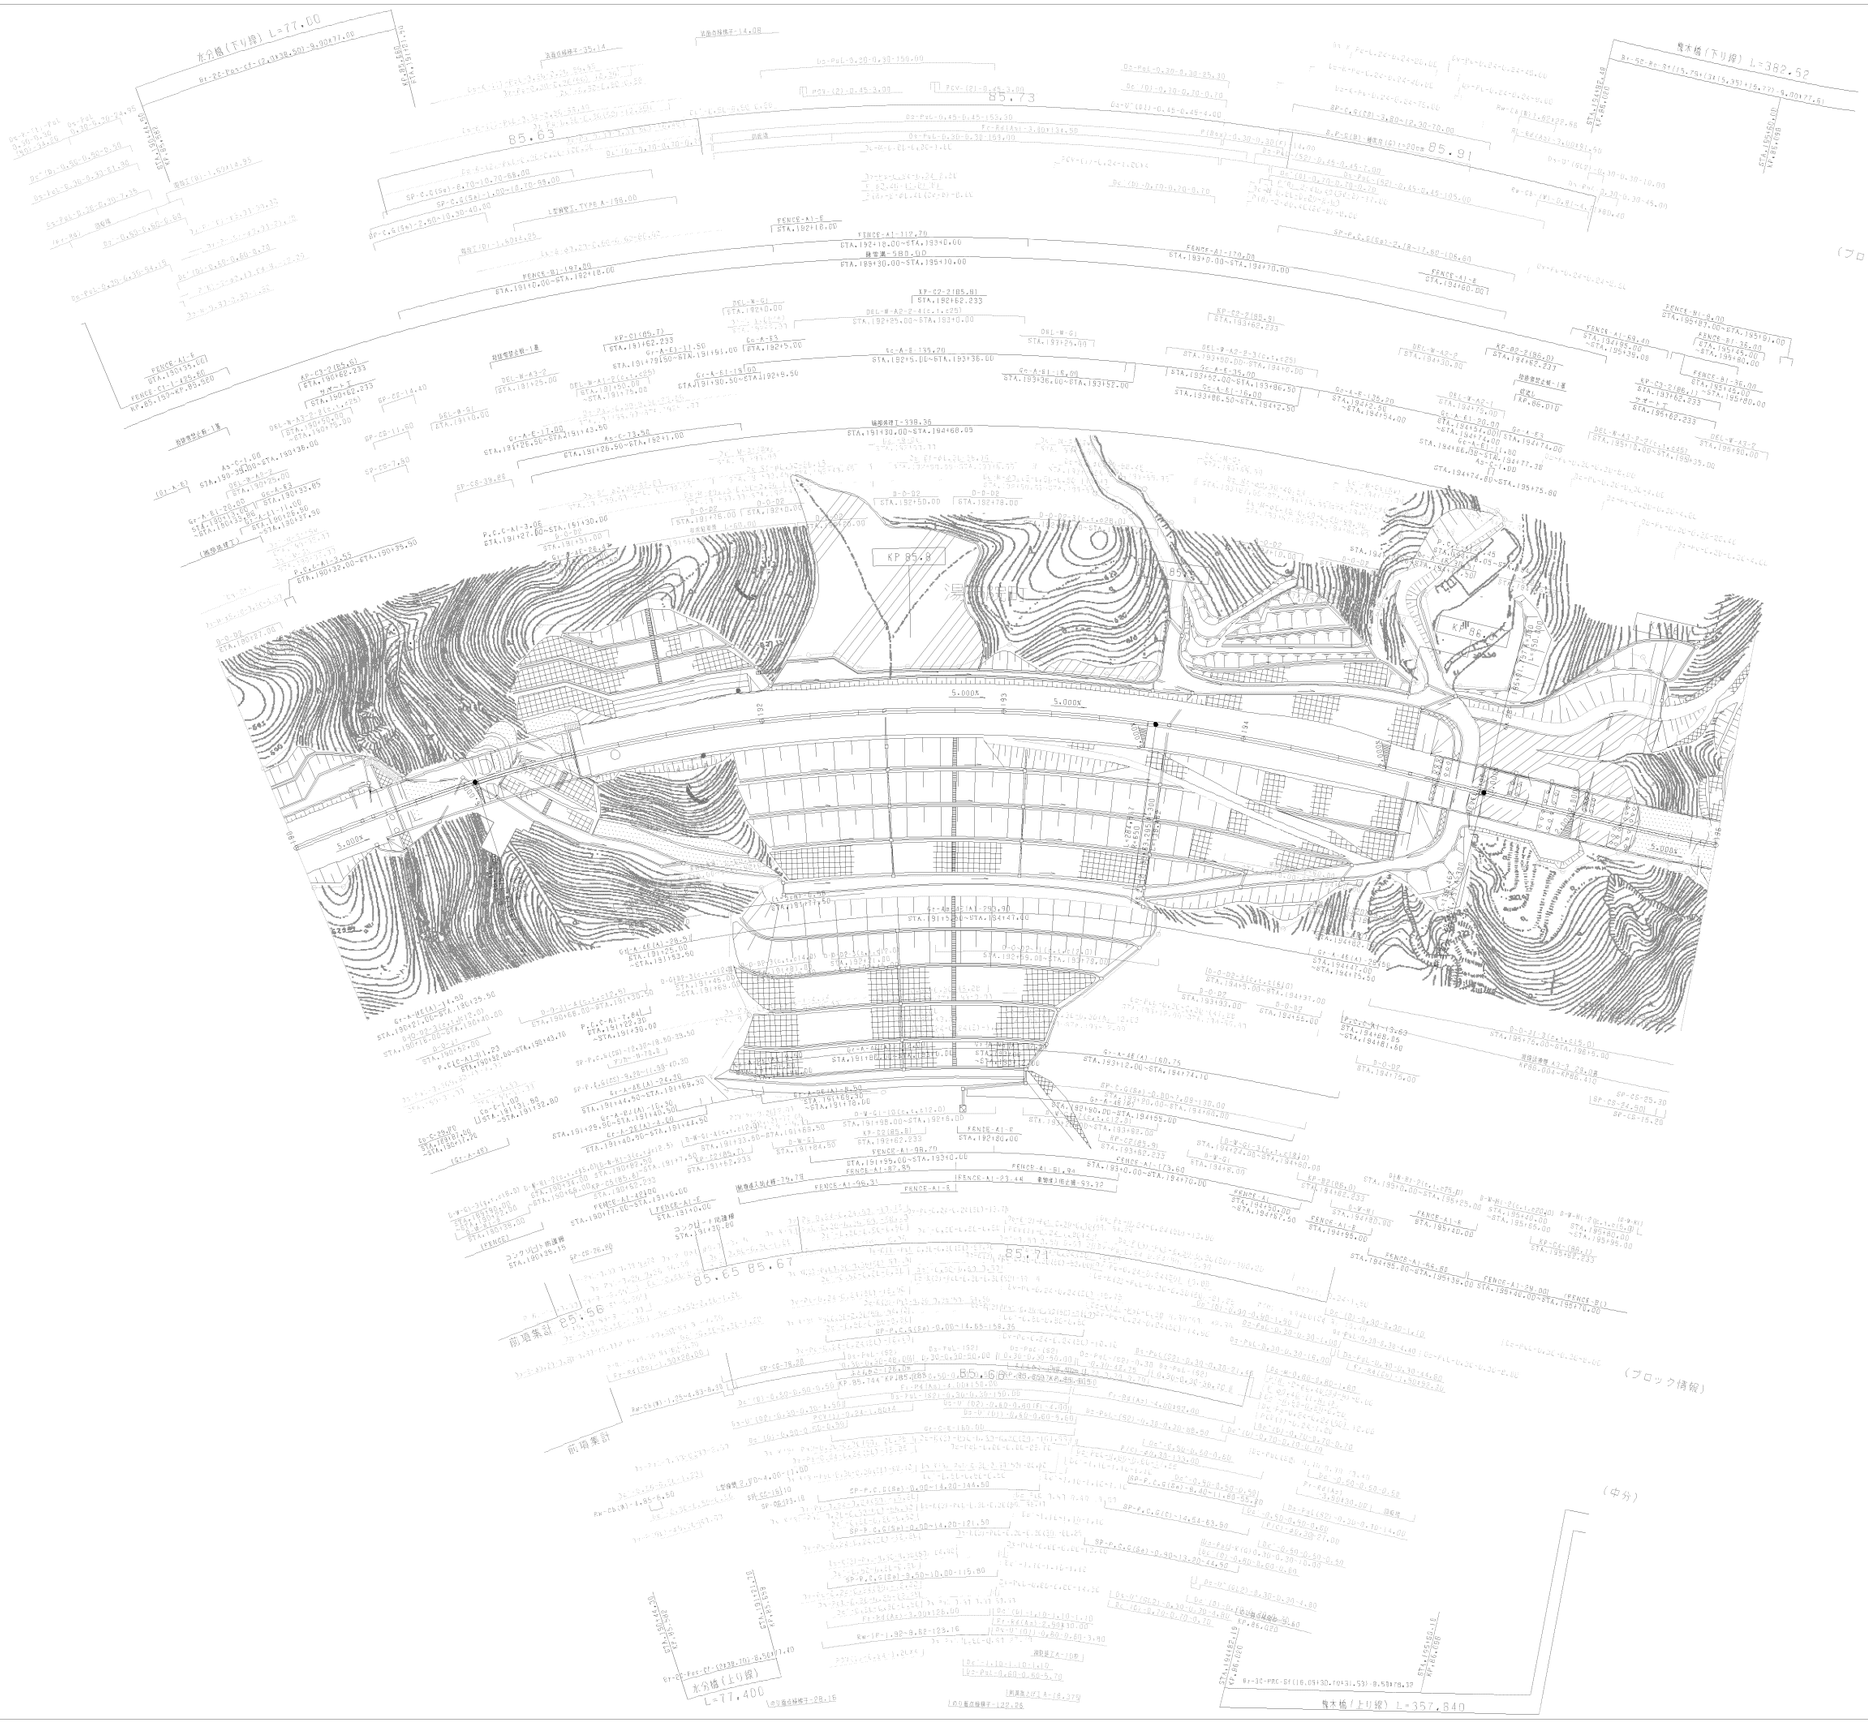
KP 85.8
KP 86.0
85.73
85.63
85.91
85.65
85.67
85.71
85.68
85.66
前填集計
前填集計
(ブロック積裏)
(ブロック積裏)
(中分)
(ブロック積裏)
(ブロック積裏)
(ブロック積裏

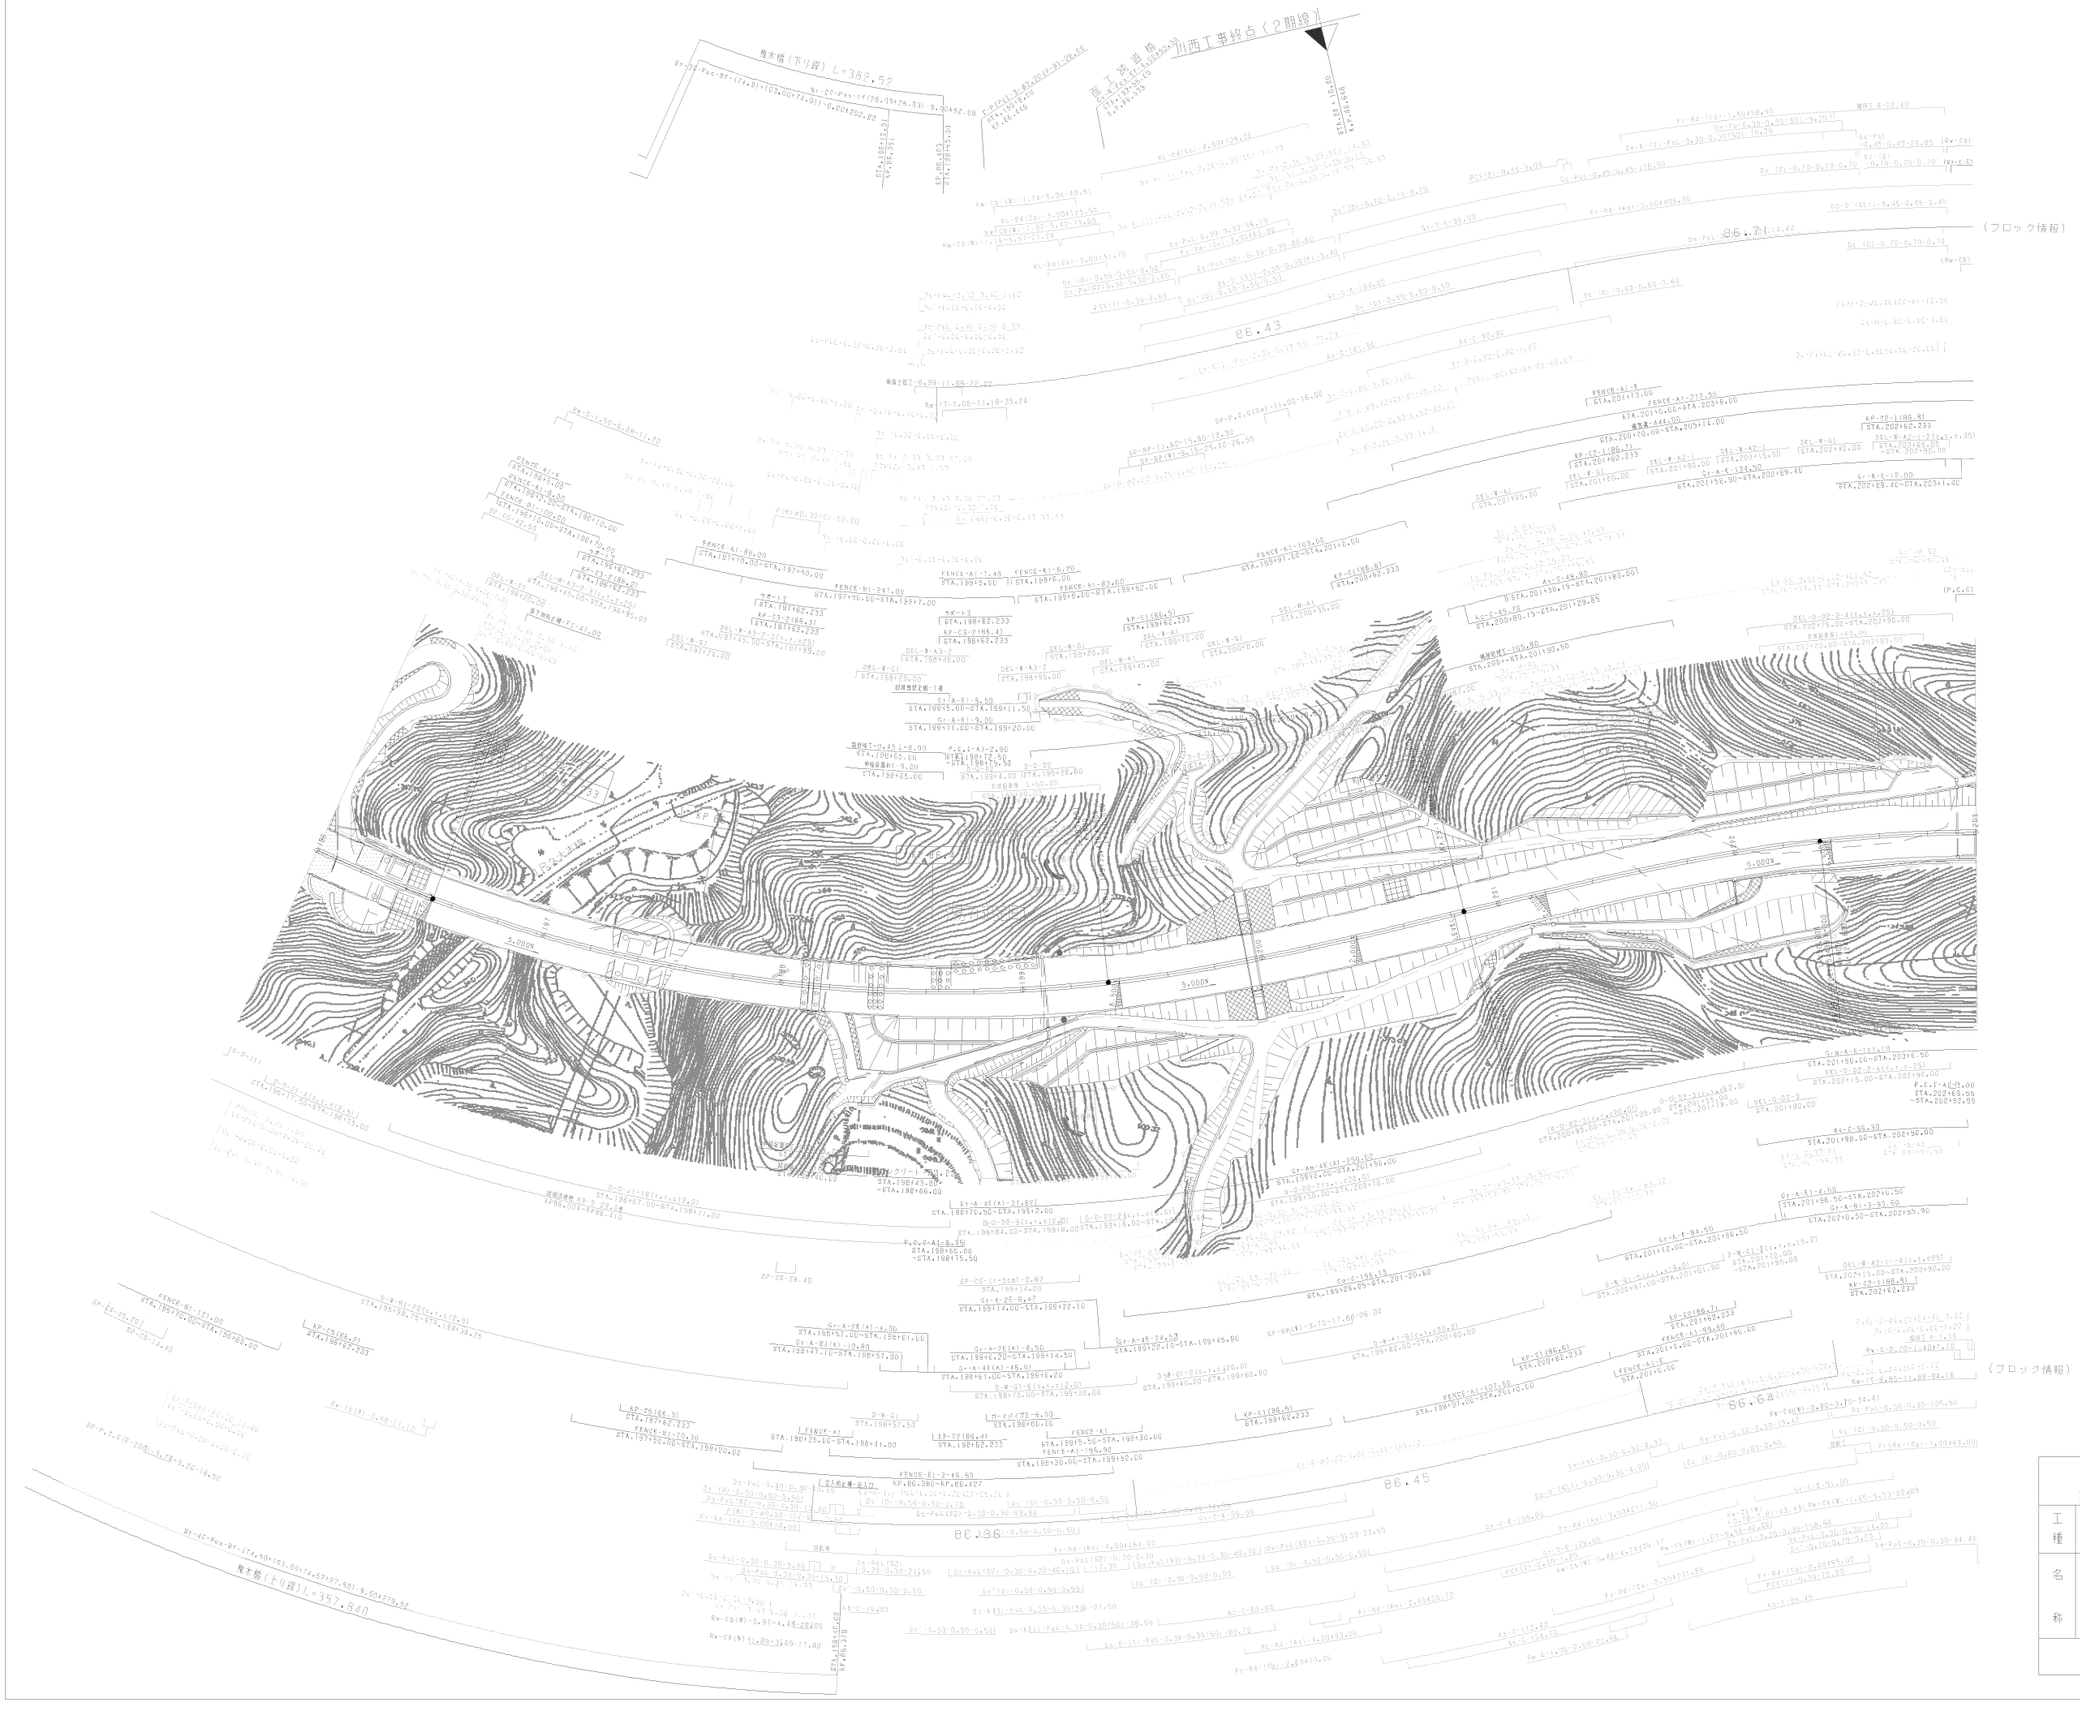

調整年月	備考
第1回 2006年 1月	
第2回 2011年 2月	
第3回 2013年 2月	
第4回 2019年 7月	
第5回 2022年 6月	

九州横断自動車道長崎大分線 大分自動車道（九重～湯布院）			——
工種	管理用平面図		——
名称	KP.86.138~KP.86.838 STA.196+00~STA.203+00	縮尺 1/1000	16 17
西日本高速道路（株） 九州支社			

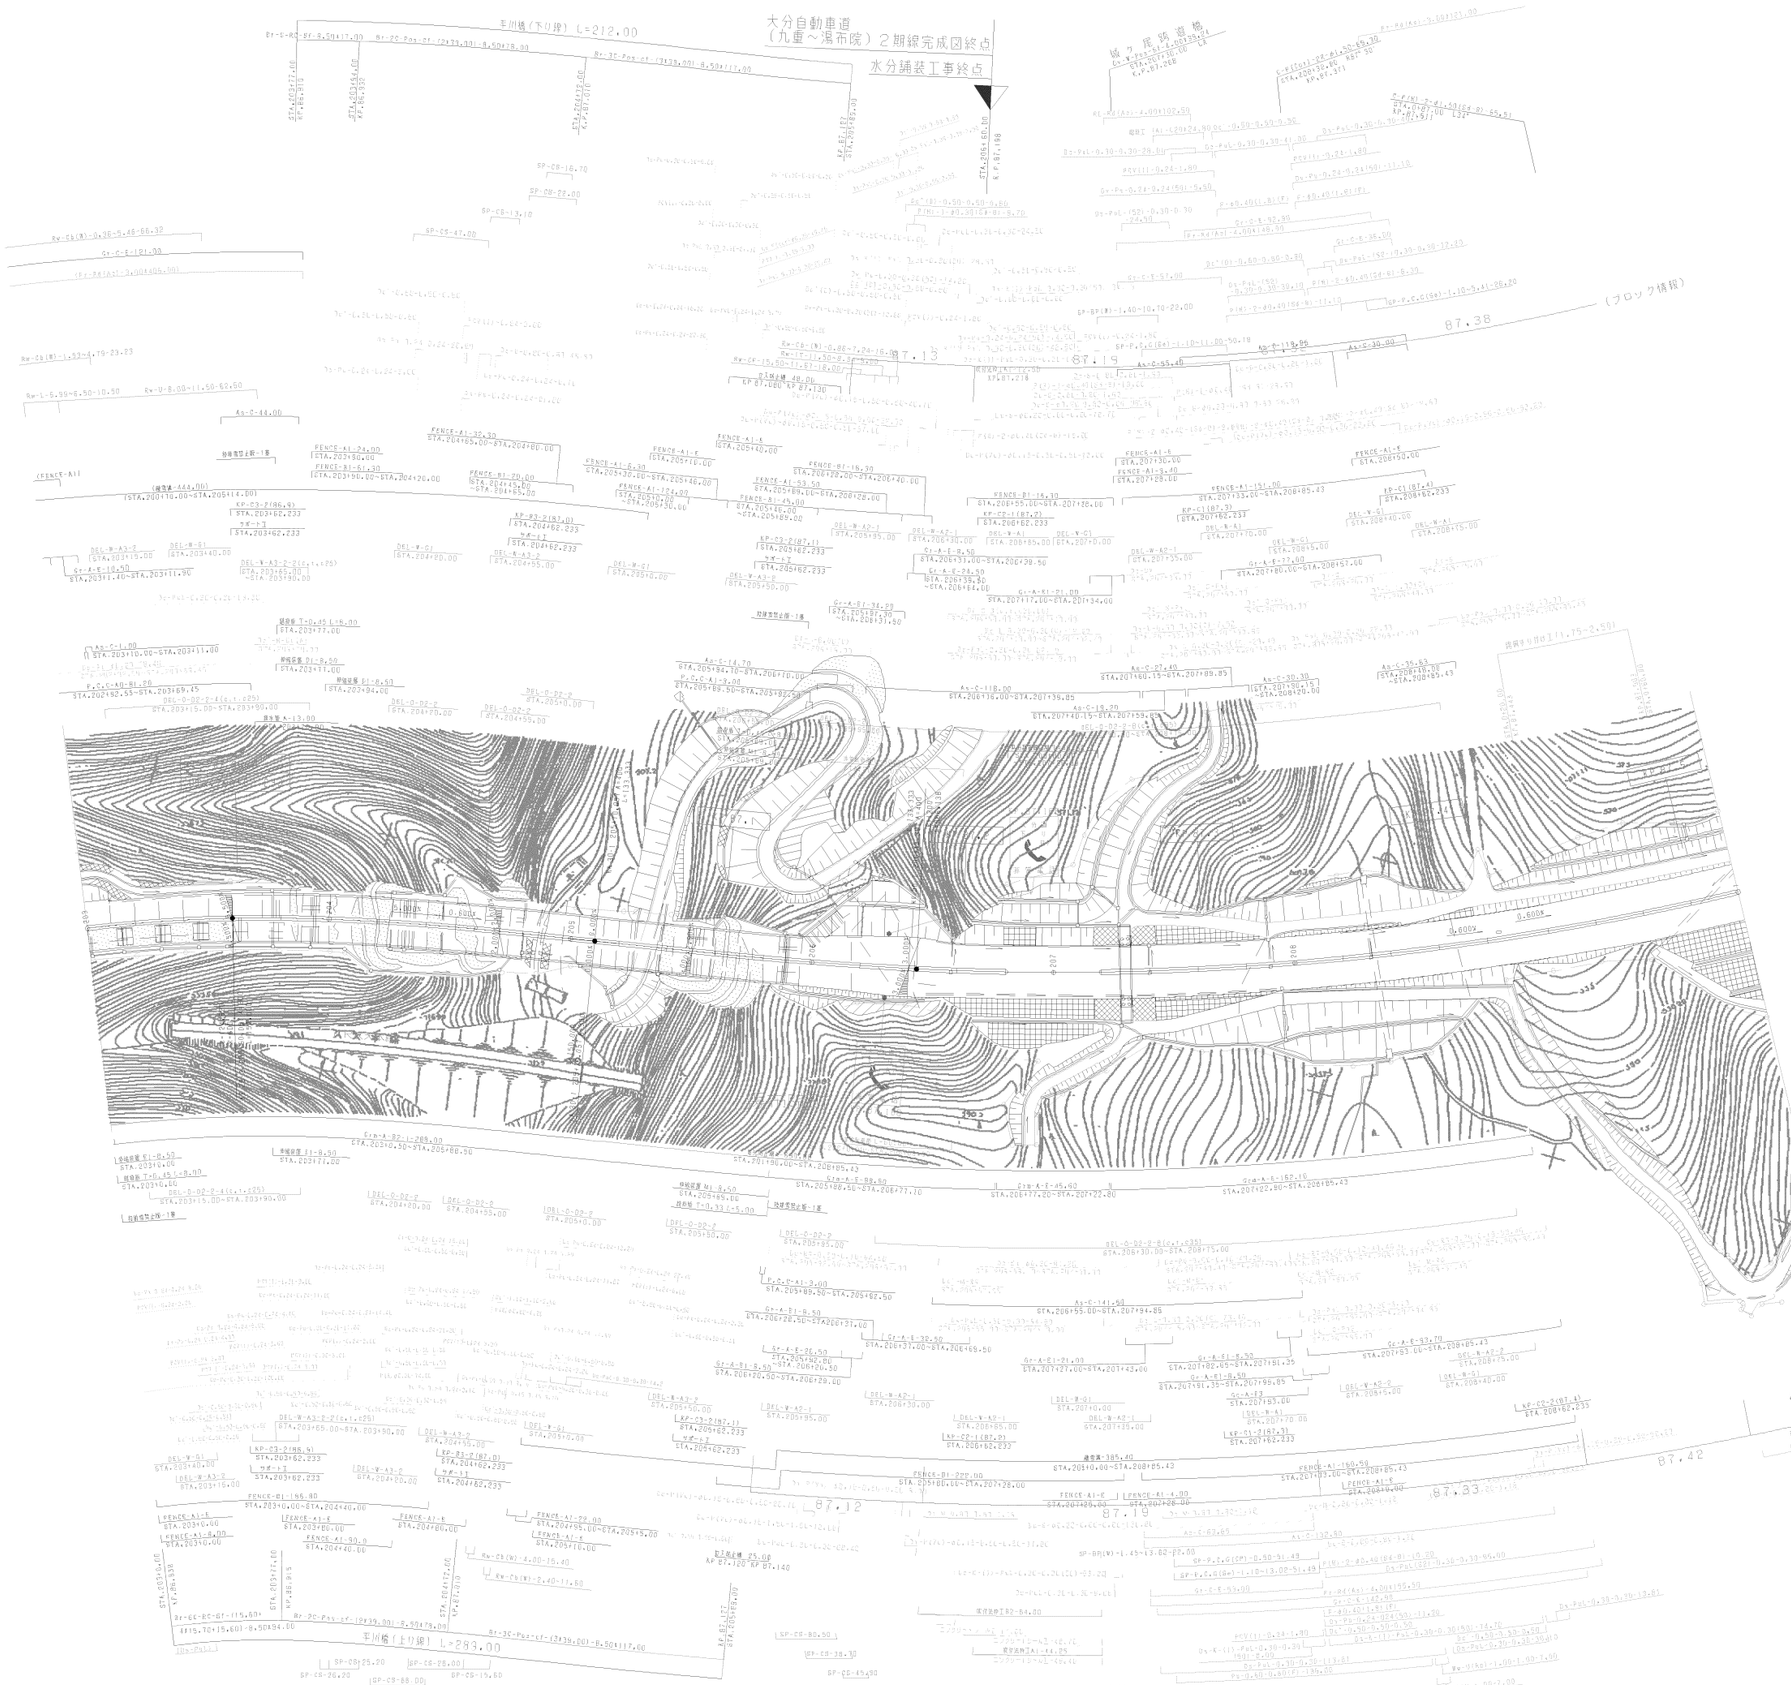

調整年月	摘要
第1回 2006年 1月	
第2回 2011年 2月	
第3回 2013年 2月	
第4回 2019年 7月	

九州横断自動車道長崎大分線 大分自動車道（九重～湯布院）			——
工種	管理用平面図		——
名称	KP.86.838~KP.87.523 STA.203+00~STA.1+00	縮尺 1/1000	17 17
西日本高速道路（株） 九州支社			

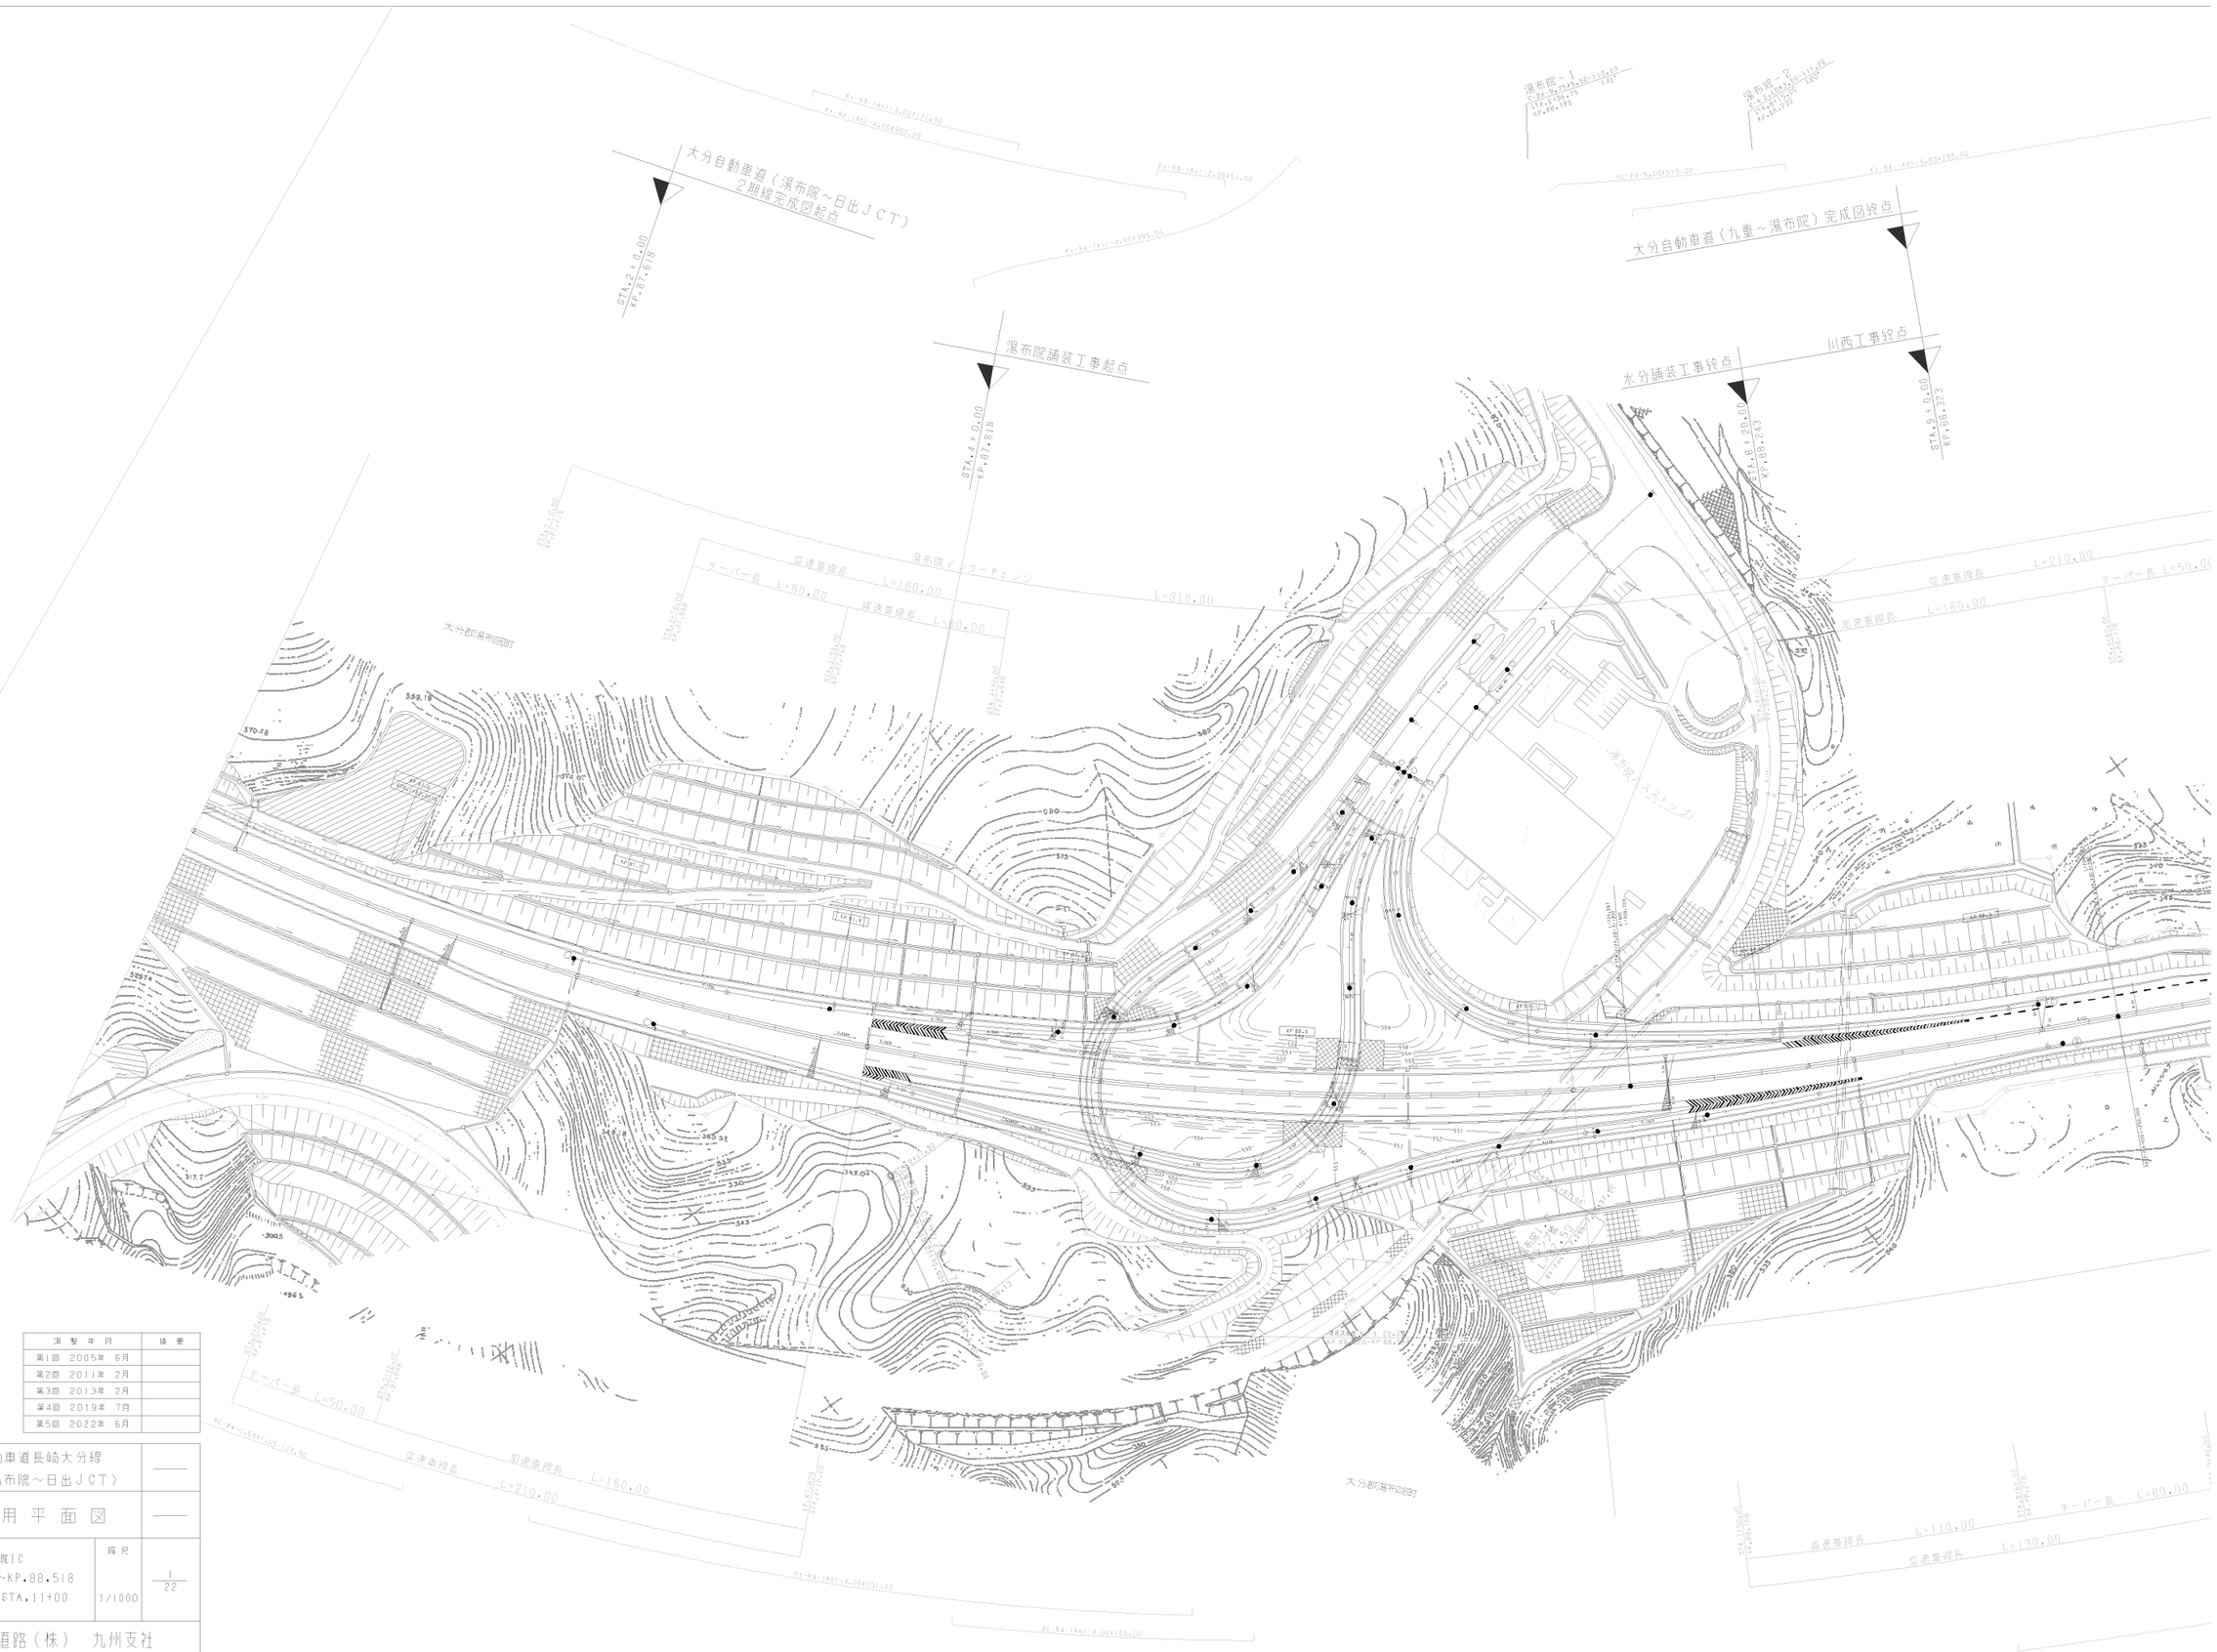

測 製 年 月	摘 要
第1回 2005年 6月	
第2回 2011年 2月	
第3回 2013年 2月	
第4回 2019年 7月	
第5回 2022年 6月	

九州横断自動車道長崎大分線 大分自動車道（湯布院～日出ＪＣＴ）			——
工種	管 理 用 平 面 図		——
名称	湯布院IC KP.87.518~KP.88.518 STA.1+00~STA.11+00	縮尺 1/1000	1/22
西日本高速道路（株） 九州支社			



大分自動車道（湯布院～日出ＪＣＴ）
2期線完成図起点
STA.2+0.00
KP.87.618
湯布院舗装工事起点
STA.4+0.00
KP.87.818
湯布院－1
湯布院－2
湯布院－3
大分自動車道（九重～湯布院）完成図終点
水分舗装工事終点
STA.8+20.00
KP.88.243
川西工事終点
STA.9+0.00
KP.88.323
湯布院インターチェンジ
L=610.00
変速車線長
L=160.00
テーパー長
L=80.00
減速車線長
L=80.00
大分郡湯布院町
湯布院パスストップ
加速車線長
L=160.00
変速車線長
L=210.00
テーパー長
L=50.00
大分郡湯布院町

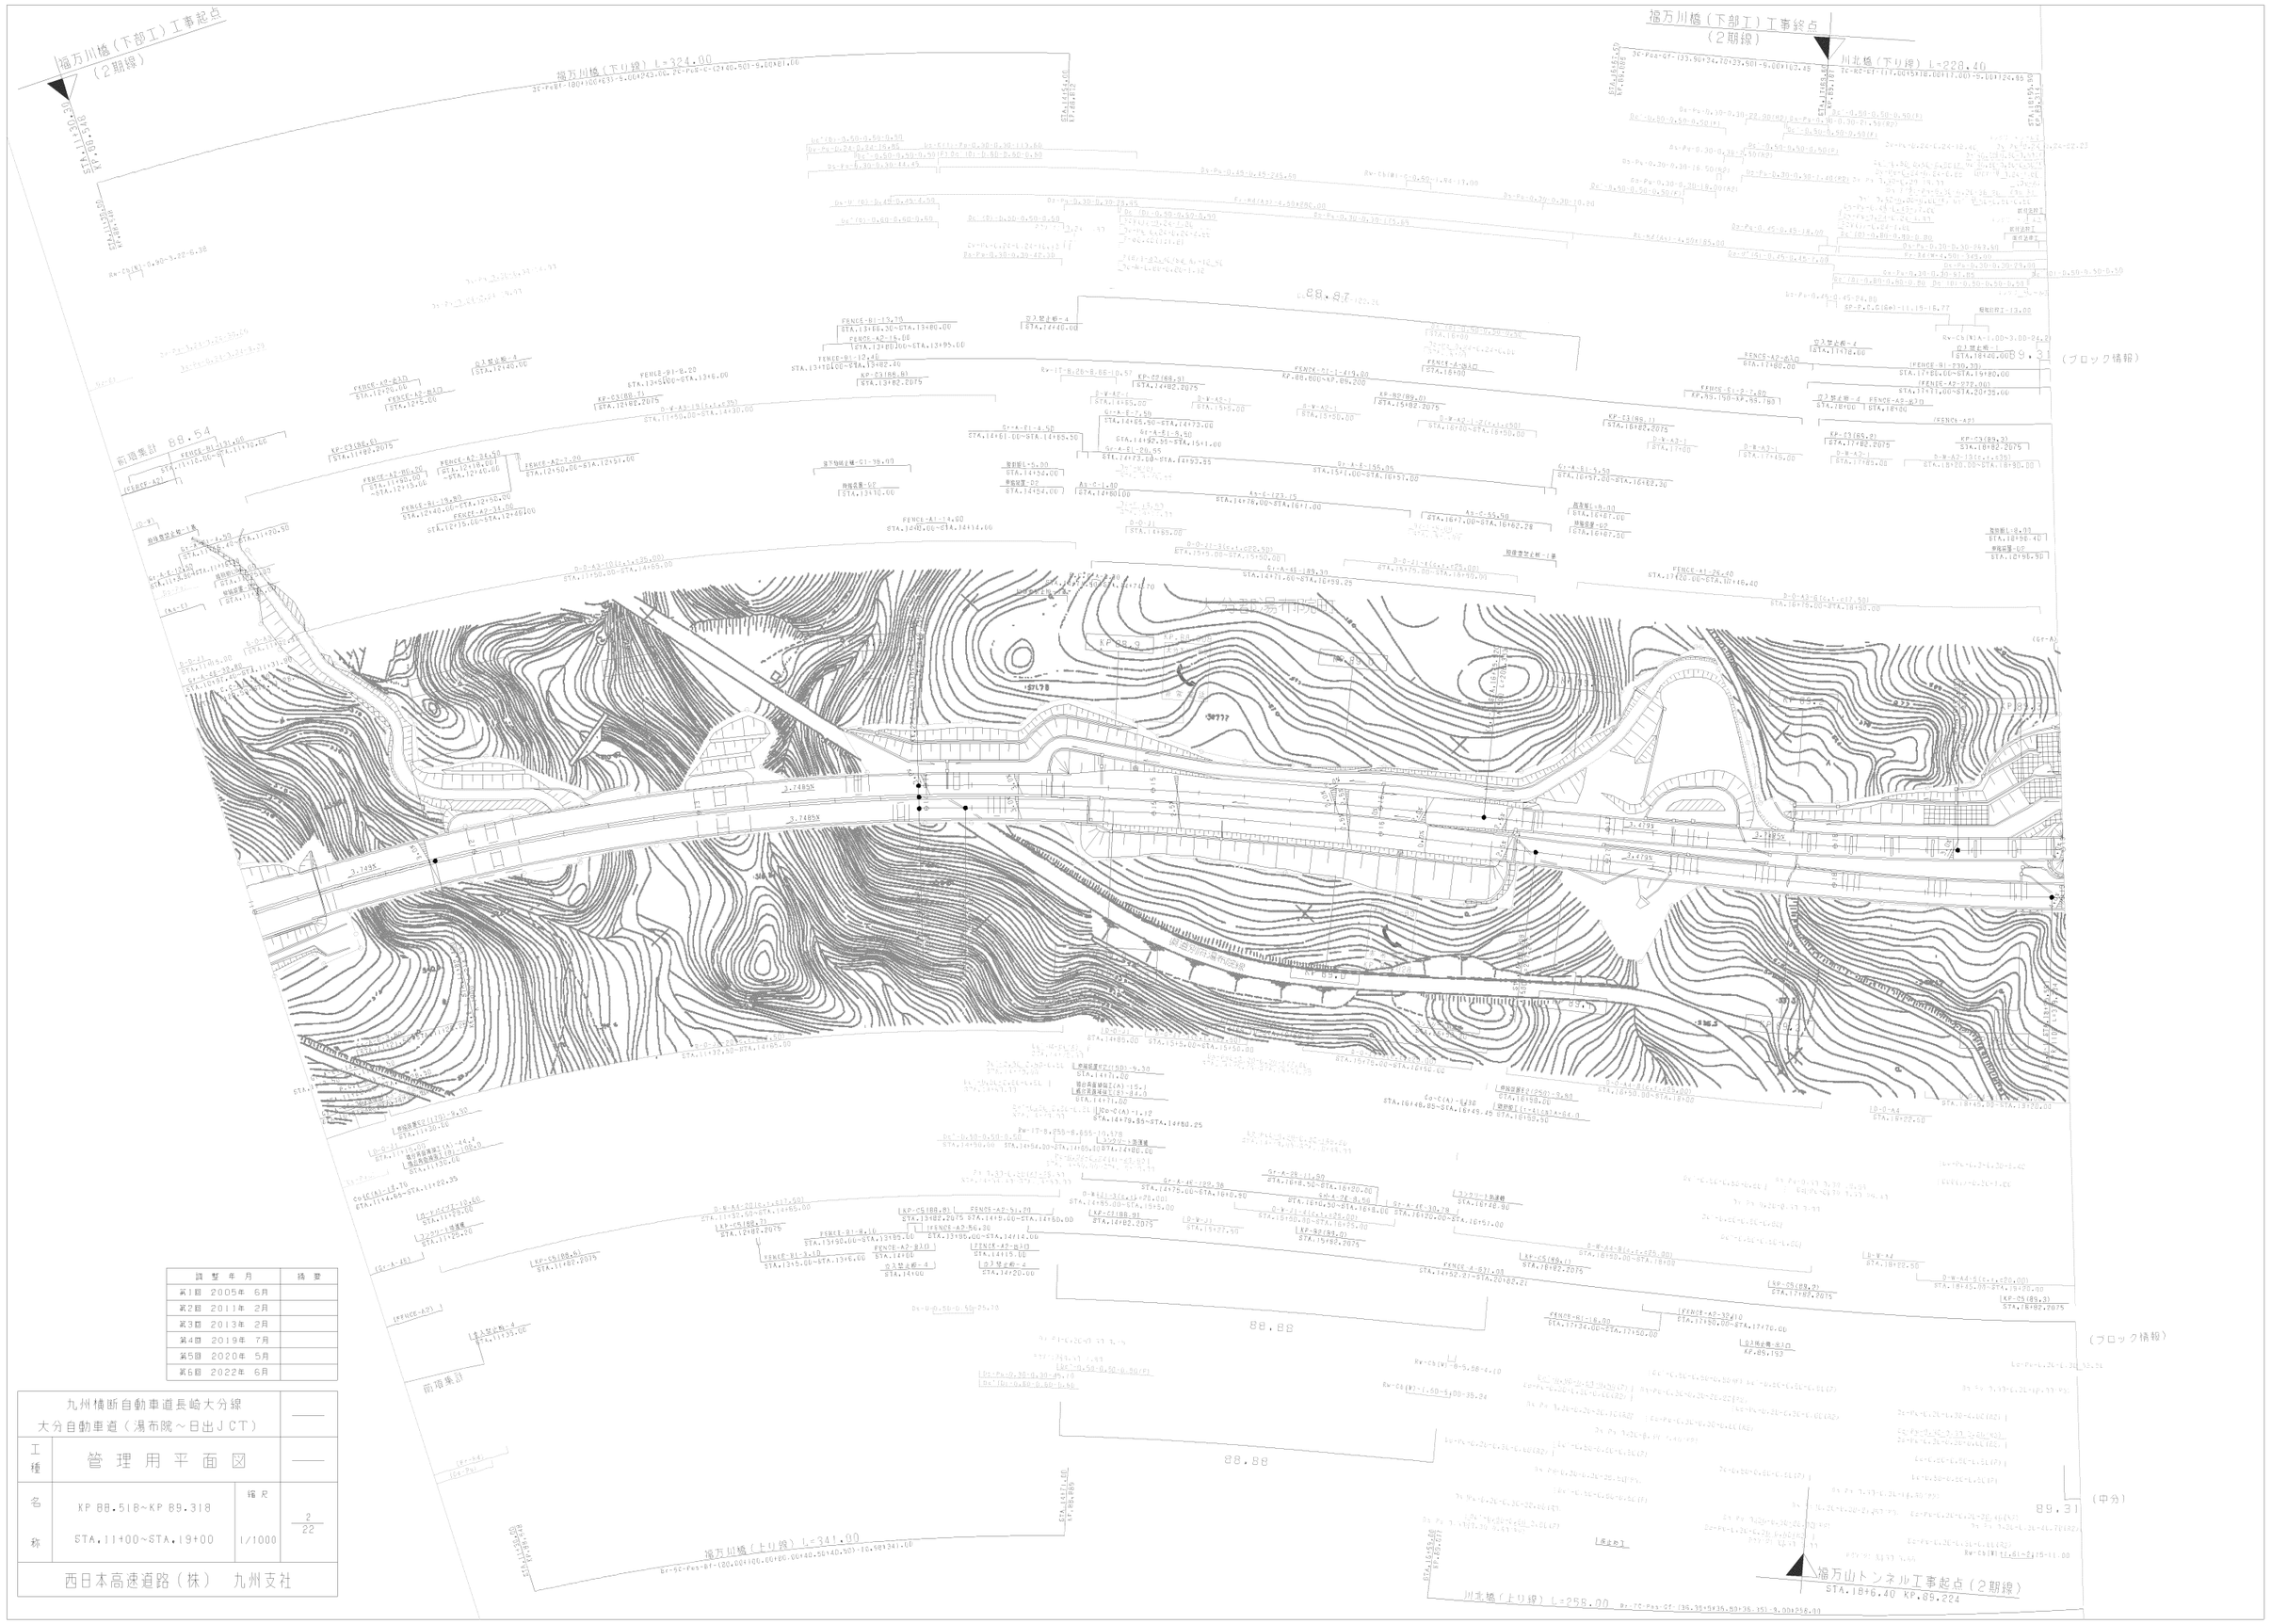

調 整 年 月	摘 要
第1回 2005年 6月	
第2回 2011年 2月	
第3回 2013年 2月	
第4回 2019年 7月	
第5回 2020年 5月	
第6回 2022年 6月	

九州横断自動車道長崎大分線 大分自動車道（湯布院～日出ＪＣＴ）			——
工種	管理用平面図		——
名称	KP 88.518~KP 89.318 STA.11+00~STA.19+00	縮尺 1/1000	2 22
西日本高速道路（株） 九州支社			

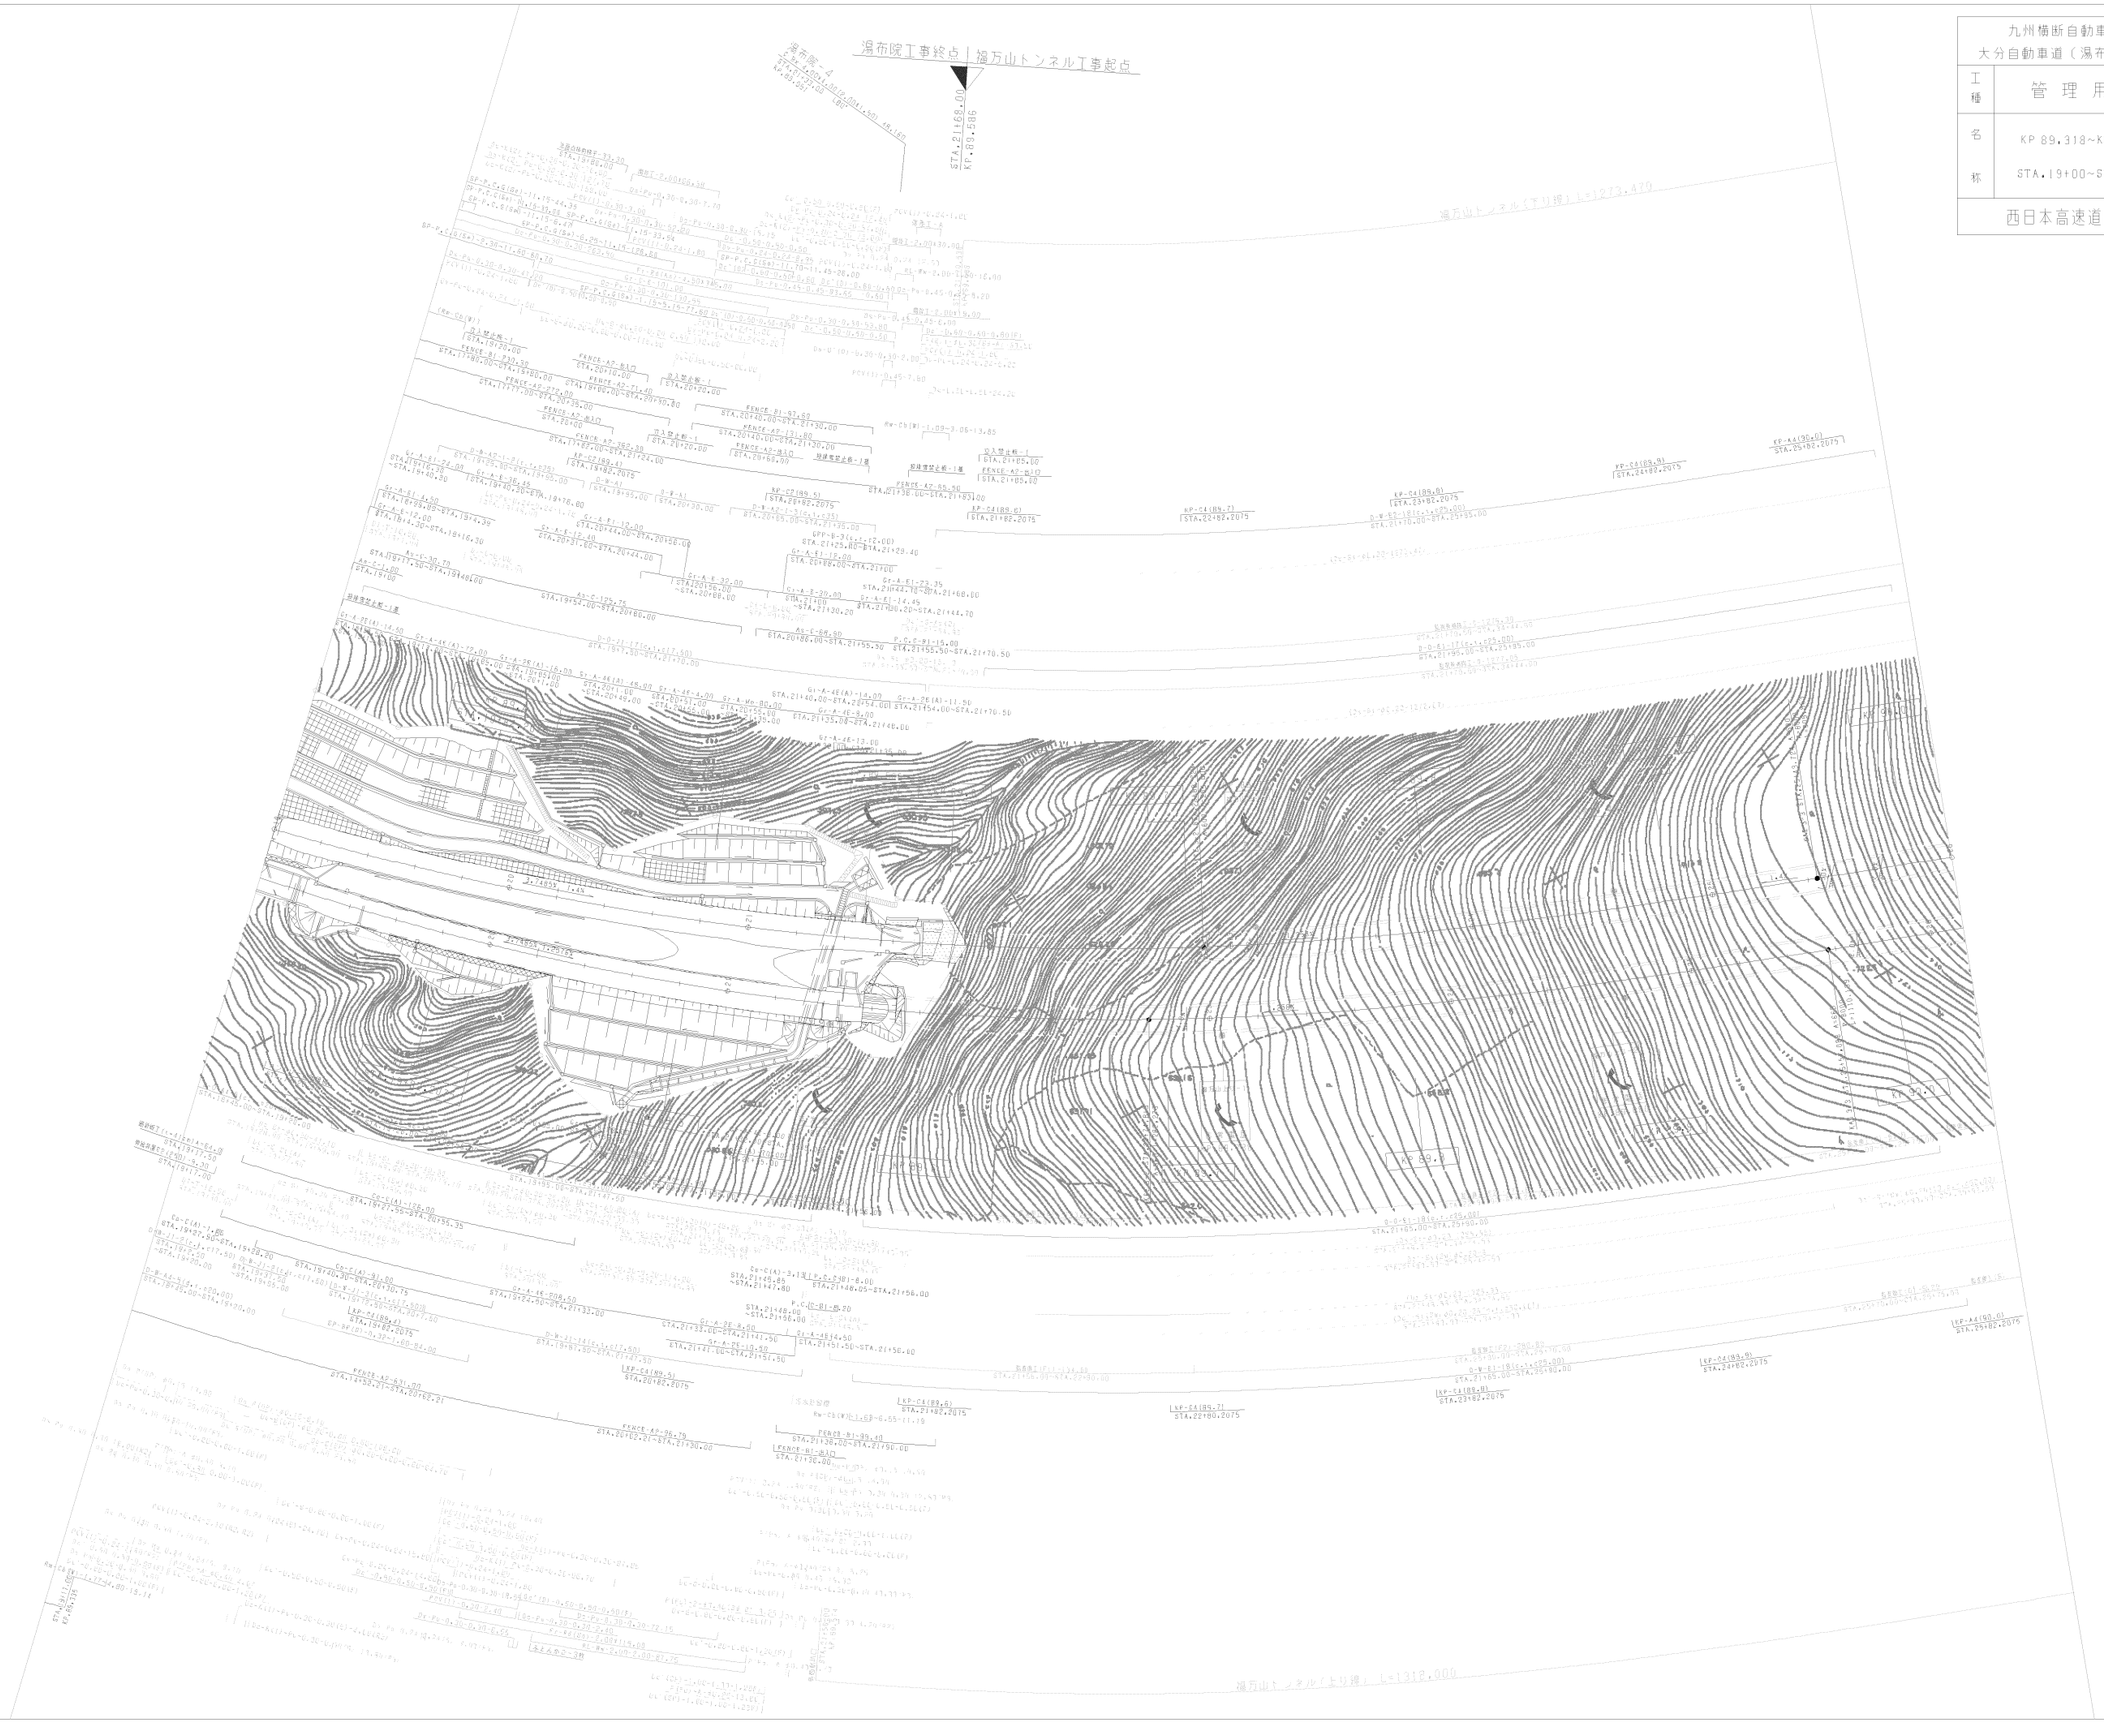

九州横断自動車道長崎大分線 大分自動車道（湯布院～日出ＪＣＴ）			——
工種	管理用平面図		——
名称	KP 89.318~KP 90.018 STA.19+00~STA.26+00	縮尺 1/1000	3/22
西日本高速道路（株）　九州支社			

調整年月	摘要
第1回 2005年 6月	
第2回 2011年 2月	
第3回 2013年 2月	
第4回 2022年 6月	

九州横断自動車道長崎大分線
大分自動車道（湯布院～日出ＪＣＴ）

工種	管理用平面図		
名称	KP 90.018~KP 90.818 STA.26+00~STA.34+00	縮尺 1/1000	4/22

西日本高速道路（株）　九州支社

調整年月	摘要
第1回 2005年 6月	
第2回 2013年 2月	

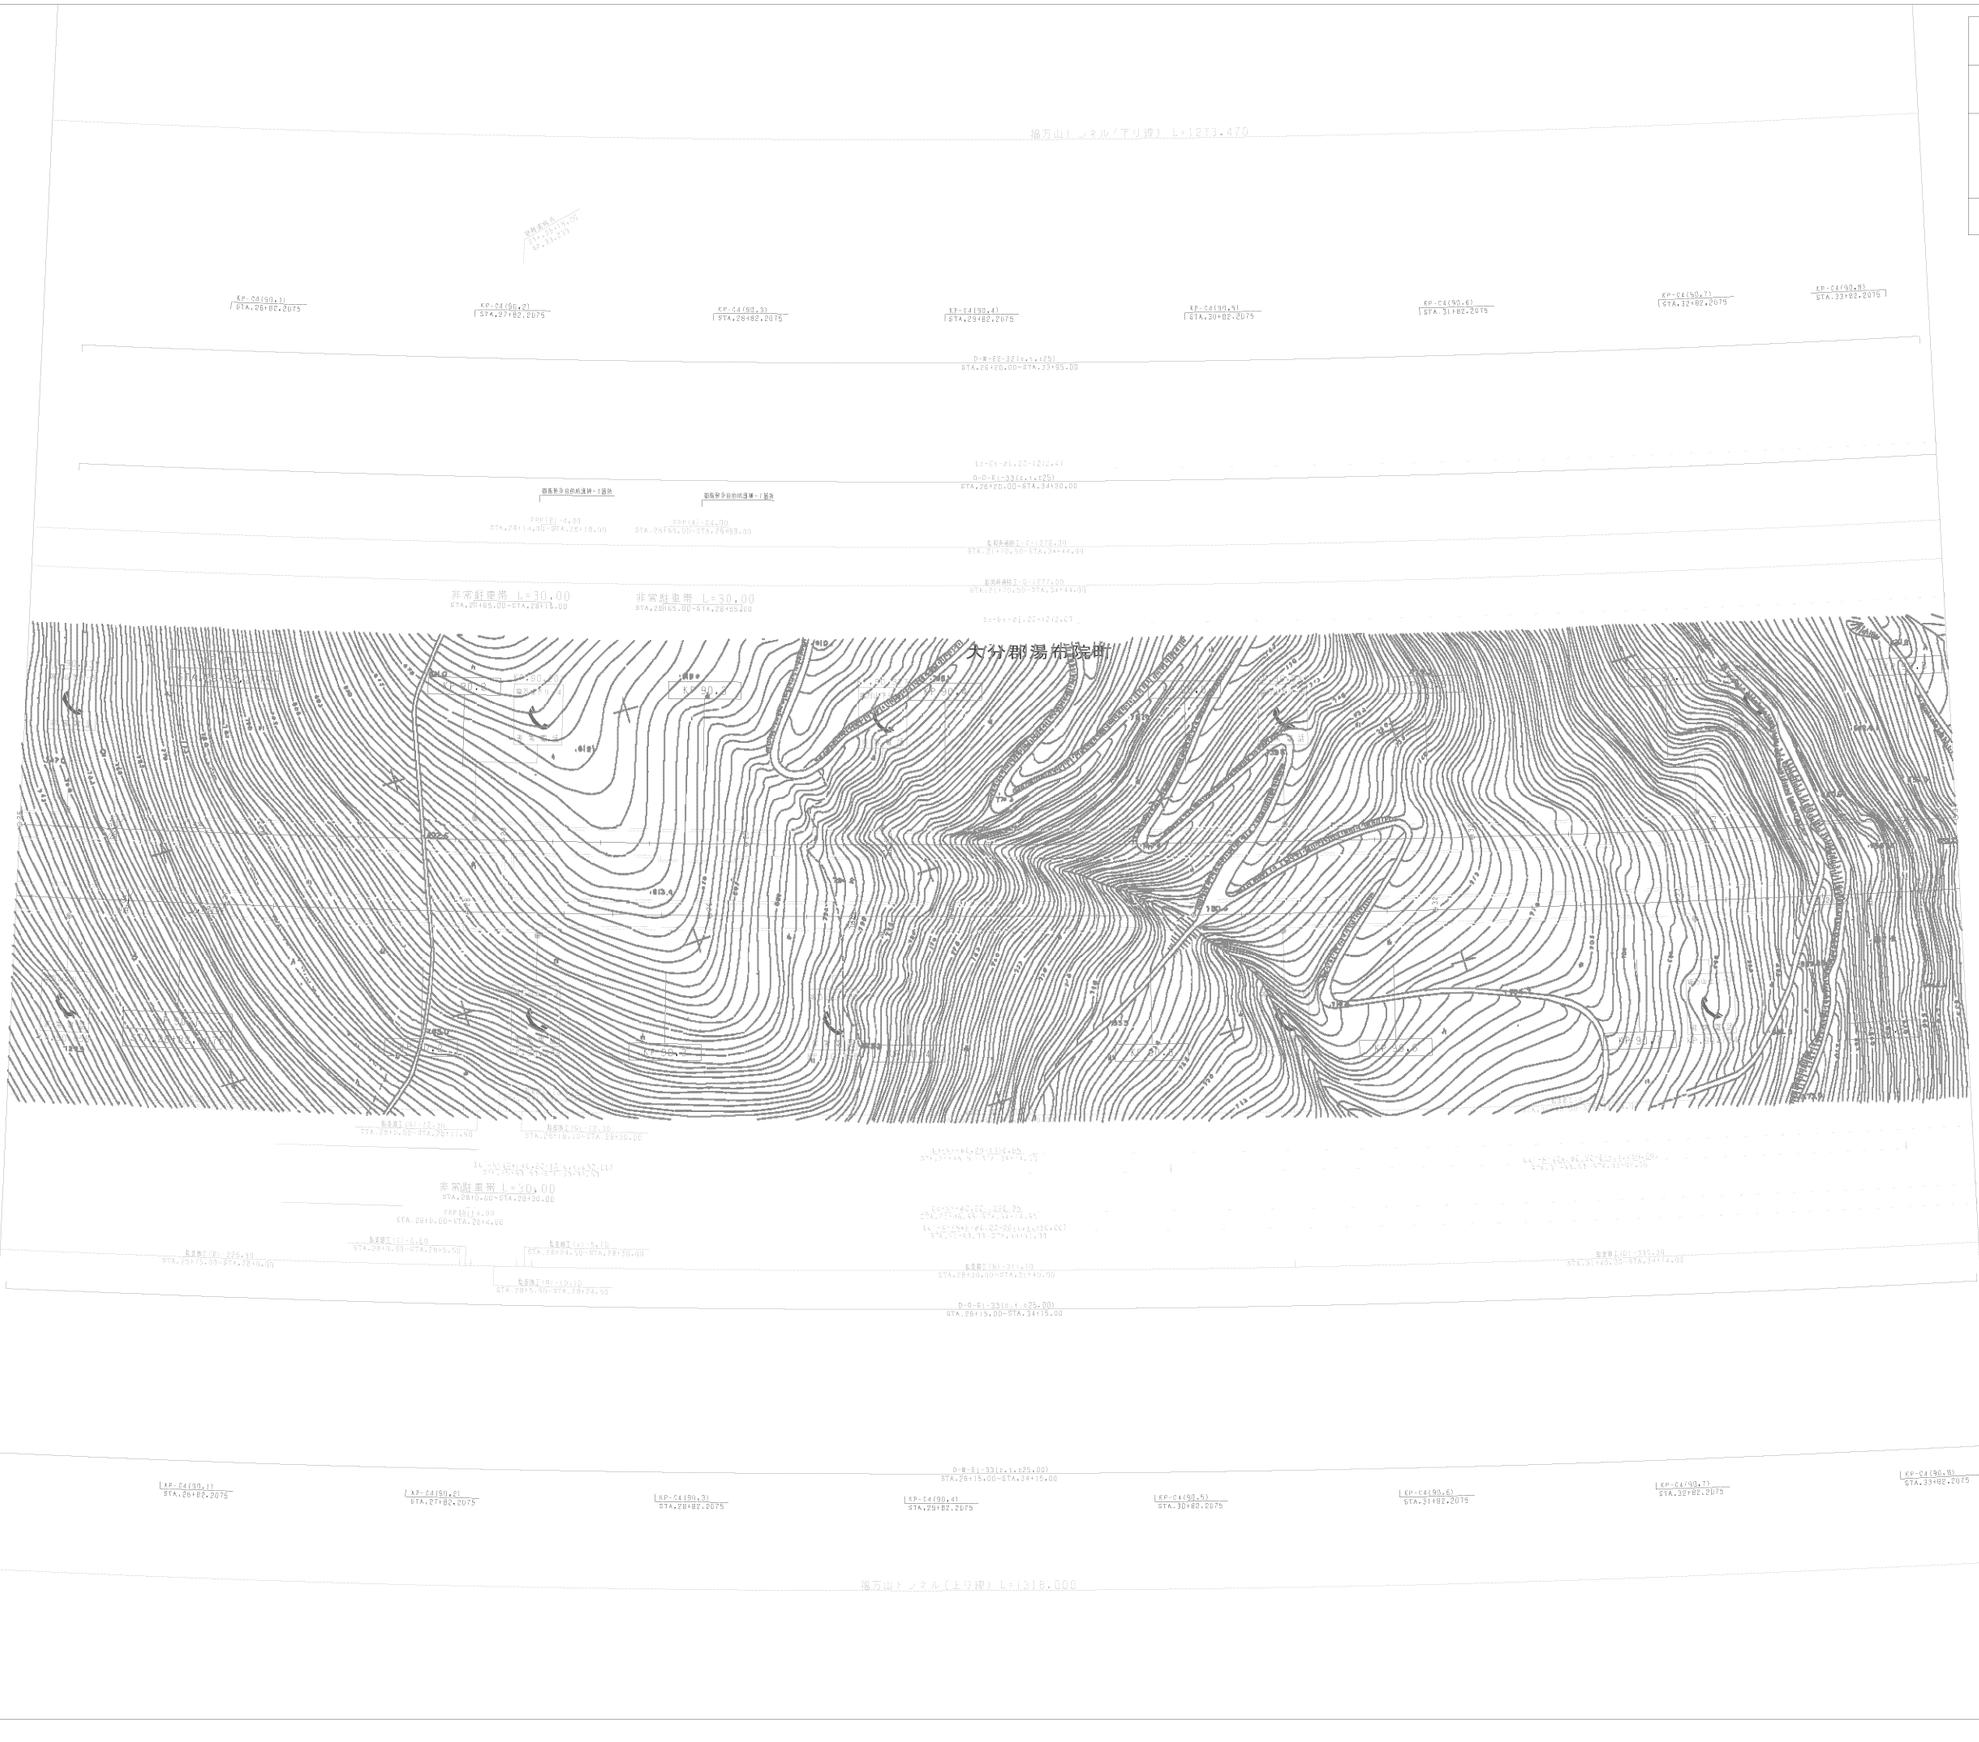

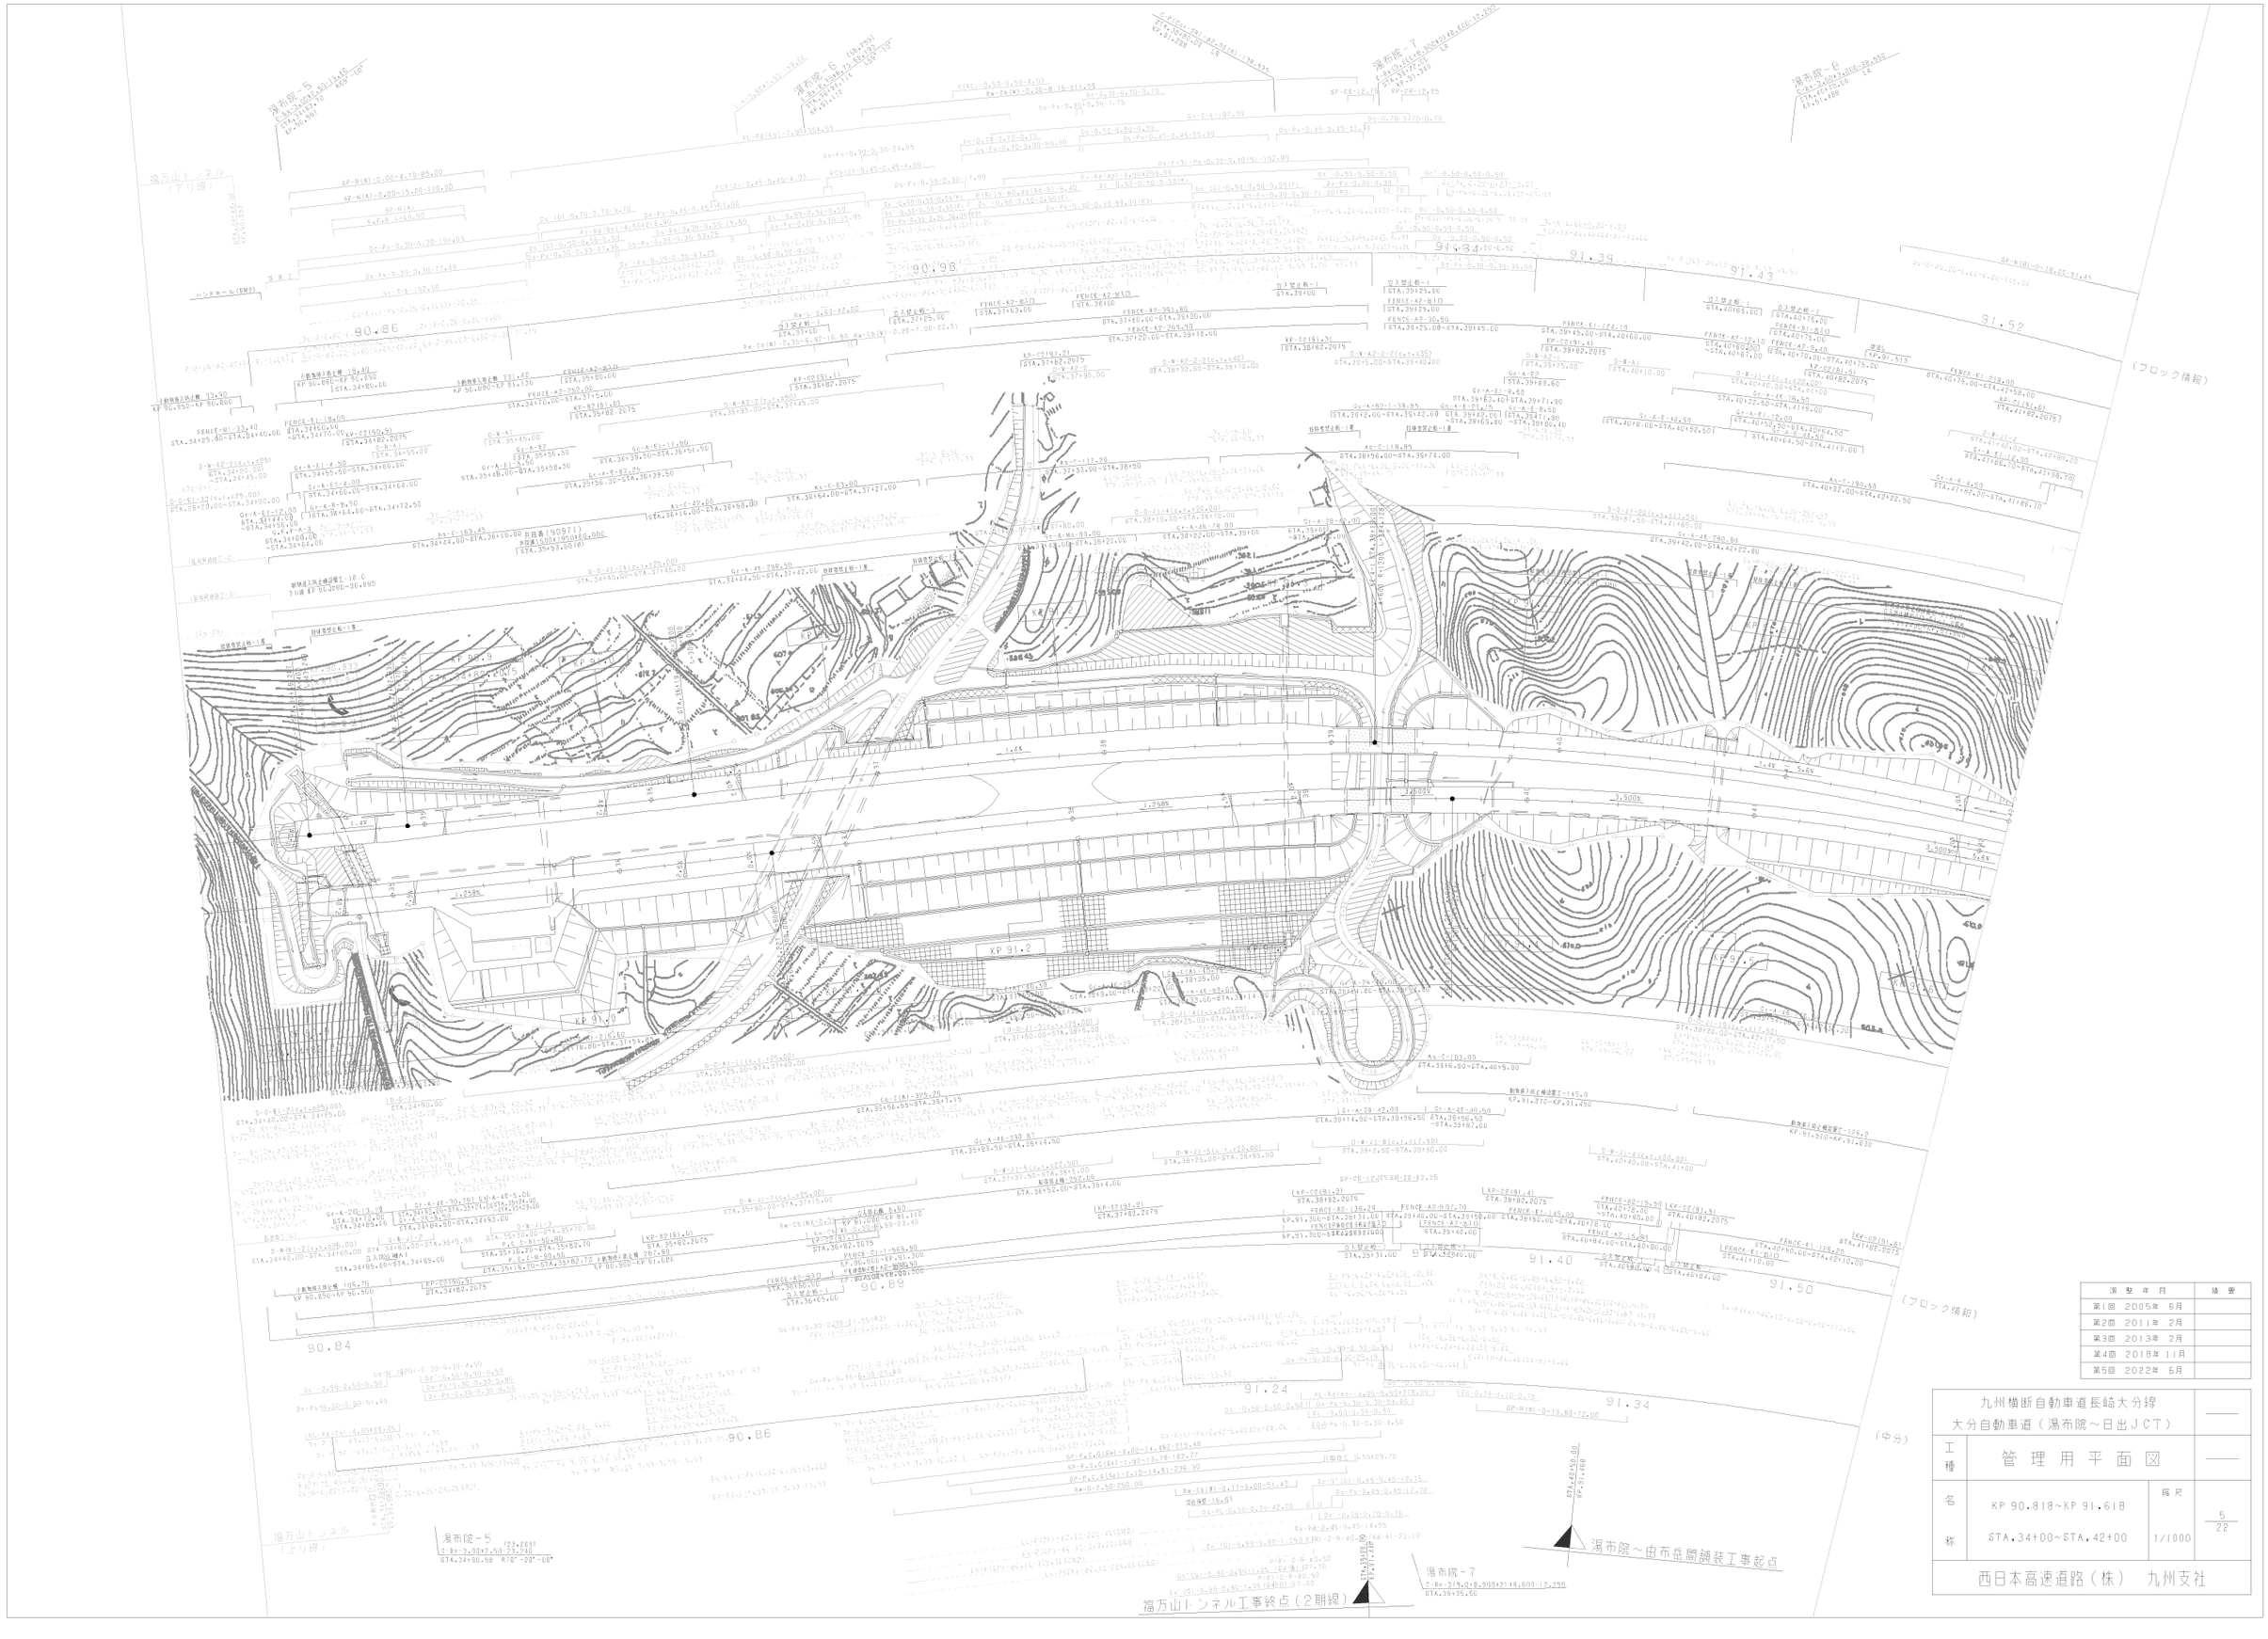

測 整 年 月	摘 要
第1回 2005年 5月	
第2回 2011年 2月	
第3回 2013年 2月	
第4回 2018年 11月	
第5回 2022年 5月	

九州横断自動車道長崎大分線 大分自動車道（湯布院～日出ＪＣＴ）			——
工種	管 理 用 平 面 図		——
名称	KP 90.818～KP 91.618 STA.34+00～STA.42+00	縮尺 1/1000	5 22
西日本高速道路（株） 九州支社			

福万山トンネル工事終点 | 白滝川橋（下部工）工事起点

白滝川橋（下部工）工事終点 | 由布岳工事起点

白滝川橋（下り線） L=304.671

白滝川橋（下り線） L=304.00

大分郡湯布院町

湯布院舗装工事（2期線）

九州横断自動車道長崎大分線 大分自動車道（湯布院～日出ＪＣＴ）			
工種	管理用平面図		
名称	KP 91.618~KP 92.418 STA.42+00~STA.50+00	縮尺 1/1000	6 22
西日本高速道路（株） 九州支社			

調整年月	摘要
第1回 2005年 6月	
第2回 2011年 2月	
第3回 2013年 2月	